



工程指示 / 要求簡箋 ENGINEER INSTRUCTIONS(E.I.)

工程指示編號:	EI- 7820	修改版本:	-
	HK- 0941		
工程編號:	J 856	工程名稱:	天榮站
收件人:	生統/	發件人:	Iris
工程項目:	T2,T3 70生窗玻璃線	日期:	22/05/2024

<input checked="" type="checkbox"/> 原合約工程包	<input type="checkbox"/> 原合約工程加 / 減脹 QT-	<input type="checkbox"/> 新工程報價 QT-
--	--	------------------------------------

信件批核號碼/圖紙參考編號:	批核模具圖紙編號:
客戶指示附件:	管理內部批簽署:

<input type="checkbox"/> 初步鋁料 B.M.	<input type="checkbox"/> 加工拆圖, 然後生產	<input type="checkbox"/> 尺寸表
<input type="checkbox"/> 正式鋁料 B.M.	<input type="checkbox"/> 技術上資料/指示	<input type="checkbox"/> 報價
<input type="checkbox"/> 配件 B.M.	<input type="checkbox"/> 樣辦或貨品說明書	<input type="checkbox"/> 分判合約
<input type="checkbox"/> 其他:		

內容: T2,T3 70生窗玻璃線  根據庫存記錄, 要求一開二後送往地盤 X86014 : 5600mm 13支; X86018 : 5750mm 38支  急, 請在24/5/2024之前送達地盤
完成上列要求日期: 24/05/2024

國內

<input type="checkbox"/> 生產技術總監	<input type="checkbox"/> 連附件	<input checked="" type="checkbox"/> 技術部	<input checked="" type="checkbox"/> 連附件	<input type="checkbox"/> 生產部	<input type="checkbox"/> 連附件
<input type="checkbox"/> 採購部	<input type="checkbox"/> 連附件	<input checked="" type="checkbox"/> 生產統籌部	<input checked="" type="checkbox"/> 連附件	<input type="checkbox"/> 報關組	<input type="checkbox"/> 連附件
<input type="checkbox"/> 質檢部	<input type="checkbox"/> 連附件	<input type="checkbox"/> 會計部	<input type="checkbox"/> 連附件	<input type="checkbox"/> 機械設計部	<input type="checkbox"/> 連附件
<input type="checkbox"/> 香港辦	<input type="checkbox"/> 連附件	<input type="checkbox"/> 其他:			

香港

<input type="checkbox"/> 行政部	<input type="checkbox"/> 連附件	<input type="checkbox"/> 會計部	<input type="checkbox"/> 連附件	<input type="checkbox"/> 統籌部	<input type="checkbox"/> 連附件	<input type="checkbox"/> 工程部	<input type="checkbox"/> 連附件
<input type="checkbox"/> 採購部	<input type="checkbox"/> 連附件	<input type="checkbox"/> QS部	<input type="checkbox"/> 連附件	<input checked="" type="checkbox"/> 地盤管理	<input checked="" type="checkbox"/> 連附件	<input type="checkbox"/> 維修部	<input type="checkbox"/> 連附件


*發件人簽署: Iris	*組別成員批核簽署:
傳遞編號:	項目經理簽署:



美特鋁質有限公司  
MIDI Aluminium Fabricator Ltd.

工程號 J856 地盤 天水圍天榮站

窗号	幅数	位置	樓層
AW-02R	30	T3-A2	3/F, 4/F, 10/F, 16/F, 20/F, 25/F, 29/F, 33/F, 38/F, 42/F) 無此樓層
AW-02R	38	T3-A9	3/F, 4/F, 6/F
AW-02R	37	T3-B7	3/F, 45/F
AW-02R	37	T3-B8	3/F, 45/F
AW-02R	1	T3-A6	3/F
AW-02R	1	T3-A11	3/F
AW-02R	38	T3-A5	3/F, 46/F
AW-02R	38	T3-B1	3/F, 16/F
AW-02R	37	T3-A3	5/F, 46/F
AW-02R	36	T3-A12	3/F, 45/F
AW-02R	1	T3-A5	3/F
AW-02R	1	T3-A13	3/F
AW-03R	36	T3-A15	5/F, 45/F
AW-03R	38	T3-B6	3/F, 46/F
AW-03R	37	T3-A11	3/F, 45/F
AW-03R	37	T3-A13	3/F, 45/F
合計:	443		

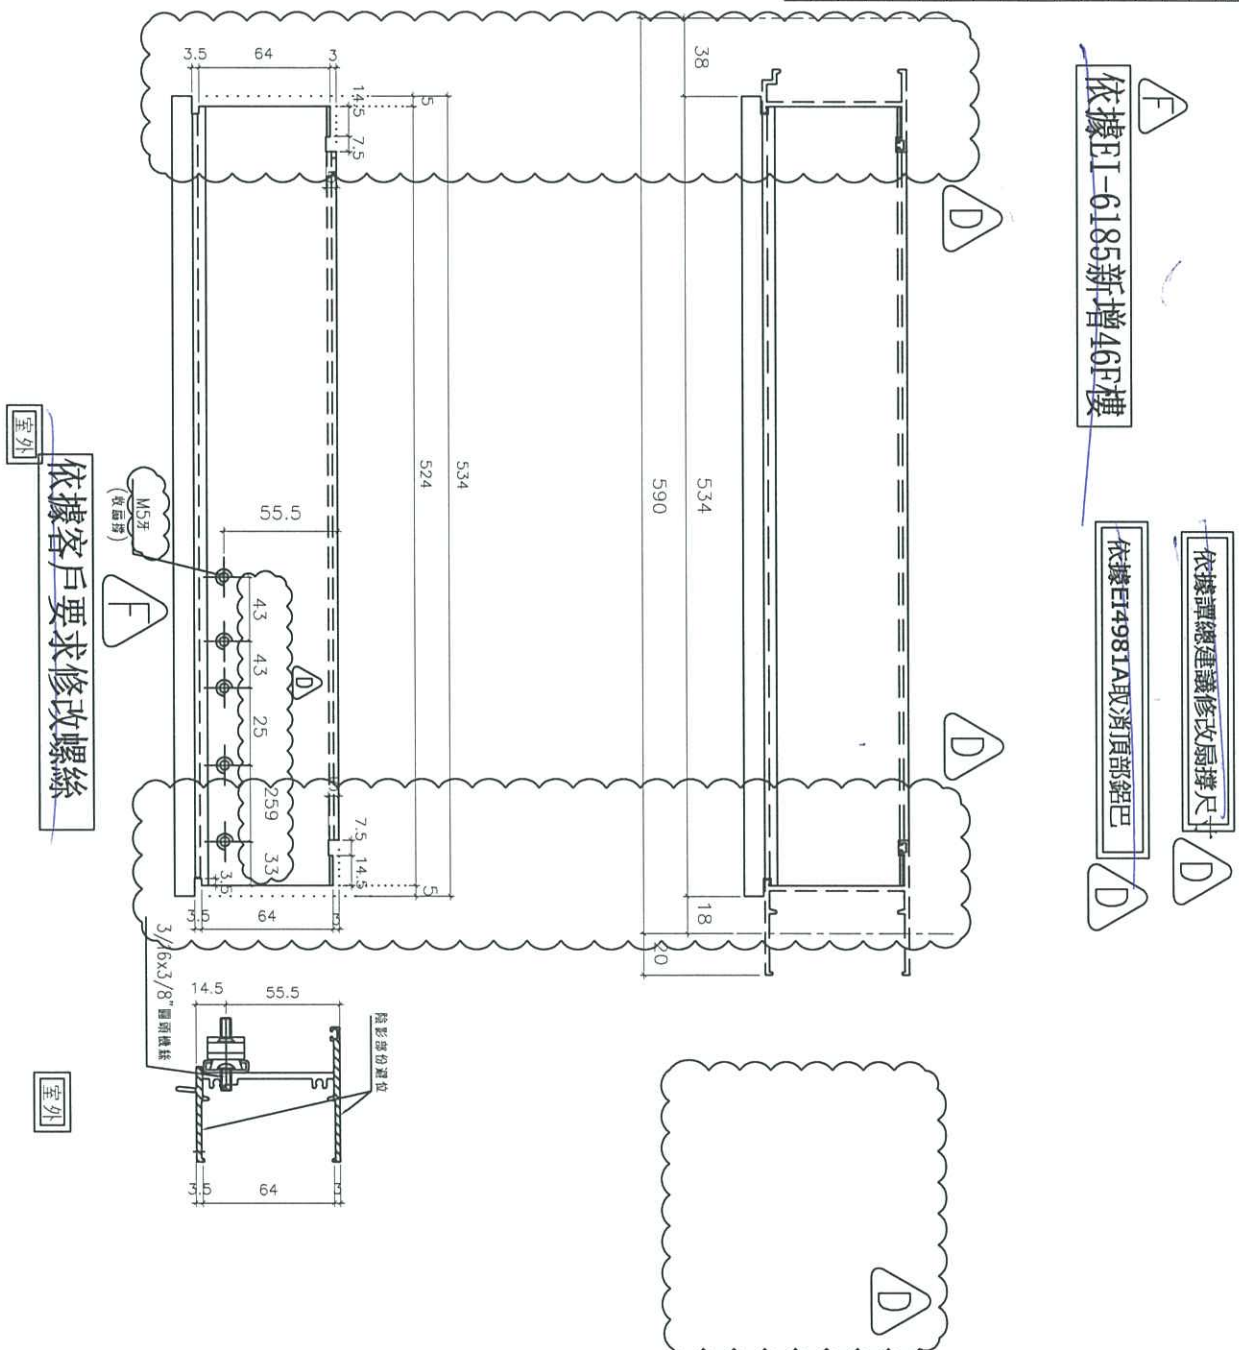


名稱	70生頂橫加工圖	制圖	方強	2022.05.31	修改	D	E	F
材料	X86014	復核	謝永林	2022.06.01	日期	22.09.24	23.04.10	23.05.29
顏色	中灰色 (UCT542919XL-3)	批准			圖號	X86014-S1R		

# EG-DWG3

**美特鋁質** 有限公司  
MIDI Aluminium Fabricator Ltd.

工程號 J856 地盤 天水圍天樂站

序號	物料編號	數量	L	EQ	N	x	M	窗號	位置	樓層	
1	X86108-F101	8	1780	140	5	x	300	IW-02iR	T3-A3	10/F, 16/F, 20/F, 29/F, 25/F, 33/F, 38/F, 42/F	
總數:		8									

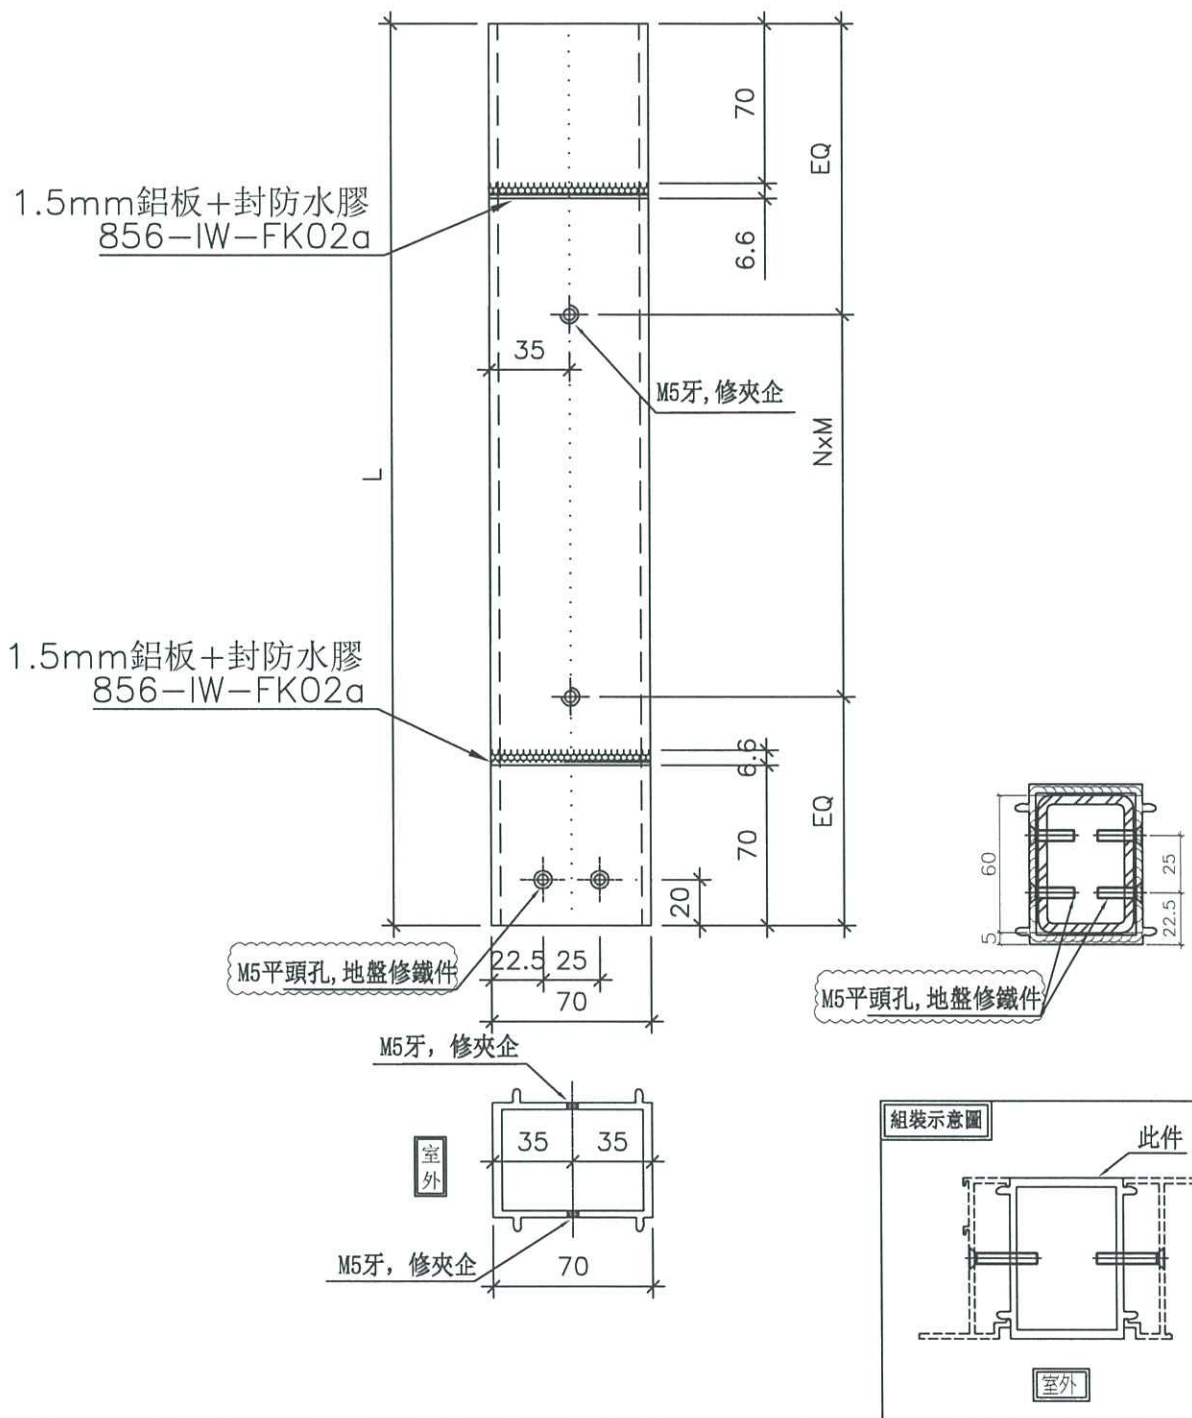

名稱	中企夾通(70mm)	制圖	黃瓊玉	2022.11.13	修改		
材料	X86108	復核	謝永林	2022.12.09	日期		
顏色	中灰色(UCT542429XL-3)	批准			圖號	X86108-F101	