



工程指示 / 要求簡箋 ENGINEER INSTRUCTIONS(E.I.)

工程指示編號:	EI- 7821	修改版本:	-
	HK- 0942		
工程編號:	J 856	工程名稱:	天榮站
收件人:	生統/	發件人:	Iris
工程項目:	T2 T3 70生窗玻璃線(新增數量)	日期:	22/05/2024

<input checked="" type="checkbox"/> 原合約工程包	<input type="checkbox"/> 原合約工程加 / 減賬 QT-	<input type="checkbox"/> 新工程報價 QT-
--	--	------------------------------------

信件批核號碼/圖紙參考編號:	批核模具圖紙編號:
客戶指示附件:	管理內部批簽署:

<input type="checkbox"/> 初步鋁料 B.M.	<input type="checkbox"/> 加工拆圖, 然後生產	<input type="checkbox"/> 尺寸表
<input type="checkbox"/> 正式鋁料 B.M.	<input type="checkbox"/> 技術上資料/指示	<input type="checkbox"/> 報價
<input type="checkbox"/> 配件 B.M.	<input type="checkbox"/> 樣辦或貨品說明書	<input type="checkbox"/> 分判合約
<input type="checkbox"/> 其他:		

內容: 新增T2 T3 70生窗玻璃線, 數量如下: X86014: 5600mm 100支 X86018: 5750mm 100支 顏色: UCT542919XL-3
完成上列要求日期: 12/06/2024

國內

<input type="checkbox"/> 生產技術總監	<input type="checkbox"/> 連附件	<input checked="" type="checkbox"/> 技術部	<input checked="" type="checkbox"/> 連附件	<input type="checkbox"/> 生產部	<input type="checkbox"/> 連附件
<input type="checkbox"/> 採購部	<input type="checkbox"/> 連附件	<input checked="" type="checkbox"/> 生產統籌部	<input checked="" type="checkbox"/> 連附件	<input type="checkbox"/> 報關組	<input type="checkbox"/> 連附件
<input type="checkbox"/> 質檢部	<input type="checkbox"/> 連附件	<input type="checkbox"/> 會計部	<input type="checkbox"/> 連附件	<input type="checkbox"/> 機械設計部	<input type="checkbox"/> 連附件
<input type="checkbox"/> 香港辦	<input type="checkbox"/> 連附件	<input type="checkbox"/> 其他:			

香港

<input type="checkbox"/> 行政部	<input type="checkbox"/> 連附件	<input type="checkbox"/> 會計部	<input type="checkbox"/> 連附件	<input type="checkbox"/> 統籌部	<input type="checkbox"/> 連附件	<input type="checkbox"/> 工程部	<input type="checkbox"/> 連附件
<input type="checkbox"/> 採購部	<input type="checkbox"/> 連附件	<input type="checkbox"/> QS部	<input type="checkbox"/> 連附件	<input checked="" type="checkbox"/> 地盤管理	<input checked="" type="checkbox"/> 連附件	<input type="checkbox"/> 維修部	<input type="checkbox"/> 連附件

*發件人簽署: Iris	*組別成員批核簽署:
傳遞編號:	項目經理簽署:




美特鋁質有限公司
MIDI Aluminium Fabricator Ltd.

工程號 J856 地盤 天水圍天榮站

窗号	幅数	位置	樓層
AW-02R	30	T3-A2	3/F, 4/F, 10/F, 16/F, 20/F, 25/F, 29/F, 31/F, 38/F, 42/F 無此樓層
AW-02R	38	T3-A9	3/F, 4/F
AW-02R	37	T3-B7	3/F, 45/F
AW-02R	37	T3-B8	3/F, 45/F
AW-02R	1	T3-A6	3/F
AW-02R	1	T3-A11	3/F
AW-02R	38	T3-A5	2/F, 4/F
AW-02R	38	T3-B1	3/F, 4/F
AW-02R	37	T3-A3	5/F, 4/F
AW-02R	36	T3-A12	3/F, 45/F
AW-02R	1	T3-A5	3/F
AW-02R	1	T3-A13	3/F
AW-03R	36	T3-A15	5/F, 45/F
AW-03R	38	T3-B6	3/F, 4/F
AW-03R	37	T3-A11	3/F, 45/F
AW-03R	37	T3-A13	3/F, 45/F

合計: 443

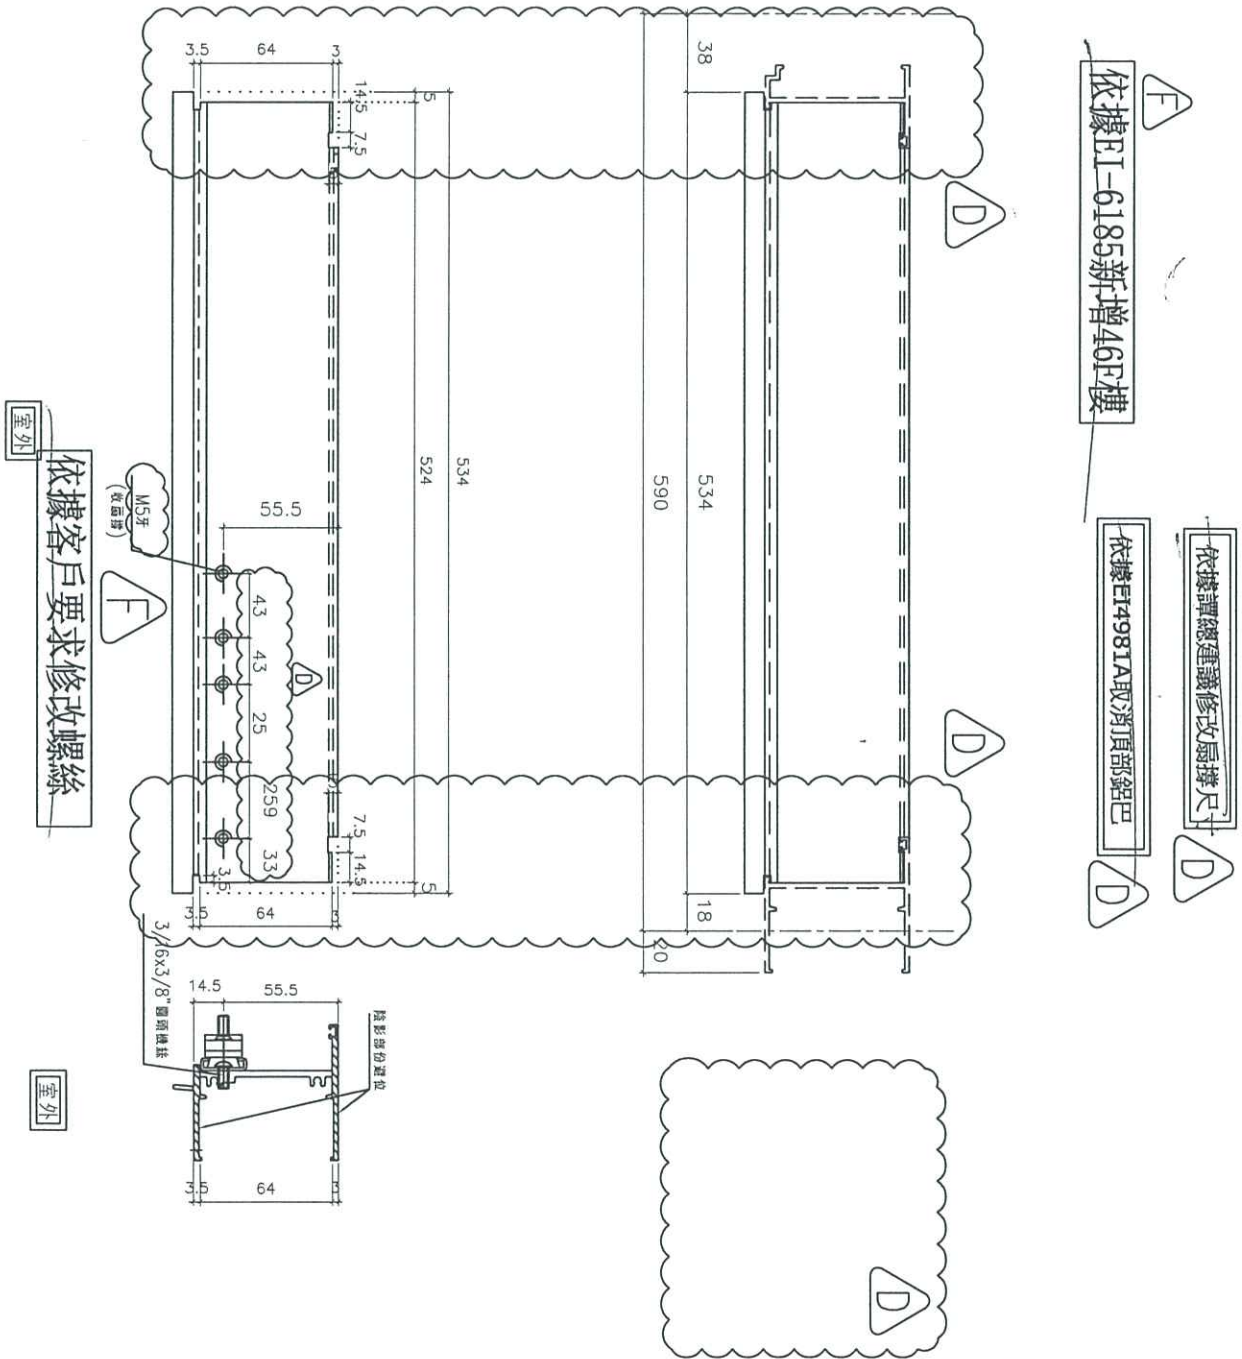

名稱	70生頂橫加工圖	制圖	方強	2022.05.31	修改	D	E	F
材料	X86014	復核	謝永林	2022.06.01	日期	22.09.24	23.04.10	23.05.29
顏色	中灰色 (UCT542919XL-3)	批准			圖號	X86014-S1R		


EG-DWG3



美特鋁質 有限公司
MIDI Aluminium Fabricator Ltd.


工程號	J856	地盤	天水圍天鵝
-----	------	----	-------

序號	物料編號	數量	L	EQ	N	x	M	窗號	位置	樓層	
1	X86108-F101	8	1780	140	5	x	300	IW-02iR	T3-A3	10/F, 16/F, 20/F, 29/F, 25/F, 33/F, 38/F, 42/F	
總數:		8									

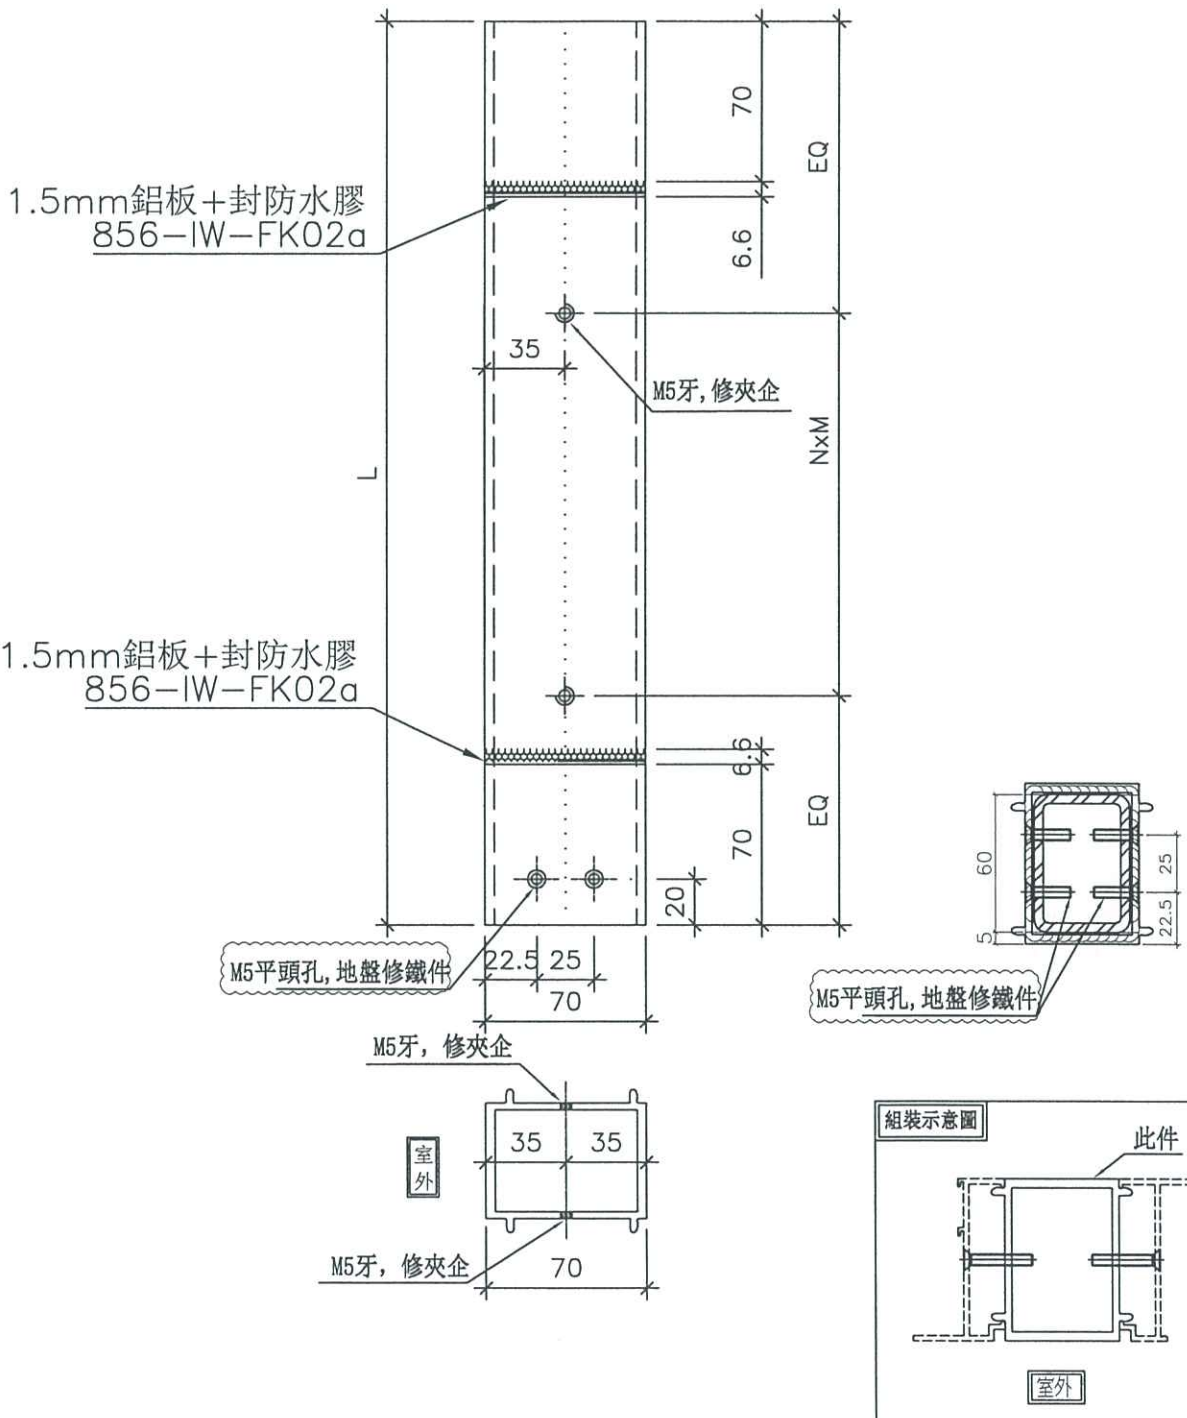


名稱	中企夾通(70mm)	制圖	黃瓊玉	2022.11.13	修改		
材料	X86108	復核	謝永林	2022.12.09	日期		
顏色	中灰色(UCT542429XL-3)	批准			圖號	X86108-F101	


J-856佛沙窗鋁料模圖

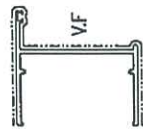

模號: X86003
名稱: 70生通企
合金狀態: 6063-T6
重量: 1.197KG/M
V.F.: 229.14mm

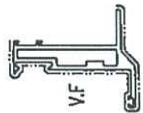

模號: X86004
名稱: 70生玉料
合金狀態: 6063-T6
重量: 1.455KG/M
V.F.: 202.4mm

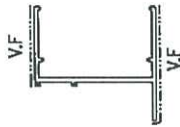


模號: X86005
名稱: 70條邊企
合金狀態: 6063-T6
重量: 1.151KG/M
V.F.: 228.15mm




模號: X86006
名稱: 70頂夾企
合金狀態: 6063-T6
重量: 0.838KG/M
V.F.: 168.41mm




模號: X86007
名稱: 70生夾企
合金狀態: 6063-T6
重量: 0.835KG/M
V.F.: 173.62mm

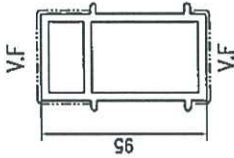

模號: X86008
名稱: 中企光通(95mm)
合金狀態: 6063-T6
重量: 4.011KG/M
V.F.: 198.21mm

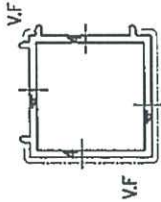

模號: X86009
名稱: 90° 轉角通
合金狀態: 6063-T6
重量: 3.055KG/M
V.F.: 150mm

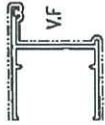


模號: X86010
名稱: 50生邊企
合金狀態: 6063-T6
重量: 1.023KG/M
V.F.: 205.66mm



模號: X86011
名稱: 50窗玉料
合金狀態: 6063-T6
重量: 1.217KG/M
V.F.: 182.40mm




模號: X86012
名稱: 50生頂橫
合金狀態: 6063-T6
重量: 1.217KG/M
V.F.: 235.61mm

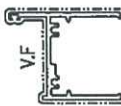


模號: X86013
名稱: 50生底橫
合金狀態: 6063-T6
重量: 1.163KG/M
V.F.: 224.25mm



模號: X86014
名稱: 70生頂橫
合金狀態: 6063-T6
重量: 1.347KG/M
V.F.: 280.19mm

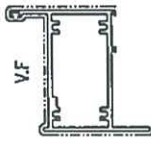

模號: X86015
名稱: 70上生下覆中橫
合金狀態: 6063-T6
重量: 1.838KG/M
V.F.: 233.49mm

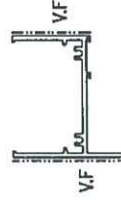


模號: X86016
名稱: 70頂底橫
合金狀態: 6063-T6
重量: 1.244KG/M
V.F.: 246.97mm




模號: X86017
名稱: 50生窗玻璃線
合金狀態: 6063-T6
重量: 0.253KG/M
V.F.: 72.9mm




模號: X86018
名稱: 設置玻璃線
合金狀態: 6063-T6
重量: 0.310KG/M
V.F.: 83.7mm

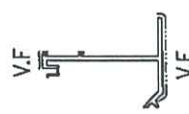


模號: X86019
名稱: 反拍線
合金狀態: 6063-T6
重量: 0.899KG/M
V.F.: 189.77mm

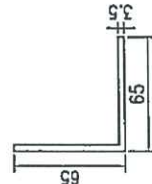

模號: X86020
名稱: 50窗鋁角
合金狀態: 6061-T6
重量: 1.200KG/M
V.F.: 0mm

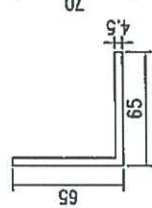

模號: X86021
名稱: 70窗鋁角
合金狀態: 6061-T6
重量: 1.530KG/M
V.F.: 0mm

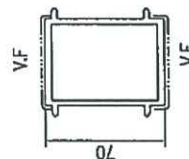

模號: X86108
名稱: 中企光通(70mm)
合金狀態: 6063-T6
重量: 2.285KG/M
V.F.: 168.21mm



模號: X86109
名稱: 70生窗玻璃線
合金狀態: 6063-T6
重量: 0.254KG/M
V.F.: 63.38mm



模號: 12*12*2mm鋁角
名稱: 反拍線清膠鋁角
合金狀態: 待定
重量: 0.120KG/M
V.F.: 0mm



模號: X85954
名稱: 歐標槽拉巴
合金狀態: 待定
重量: 0.128KG/M
V.F.: 22mm