

工程指示 / 要求簡箋 ENGINEER INSTRUCTIONS(E.I.)

工程指示編號:	EI- 7889	修改版本:	-
	HK- 0999		
工程編號:	J 856	工程名稱:	天榮站
收件人:	生統/林仁安	發件人:	Iris
工程項目:	SU層企向收口鋁料加工圖 T1-T3	日期:	29/05/2024

<input checked="" type="checkbox"/> 原合約工程包	<input type="checkbox"/> 原合約工程加 / 減脹 QT-	<input type="checkbox"/> 新工程報價 QT-
--	--	------------------------------------

信件批核號碼/圖紙參考編號:	批核模具圖紙編號:
客戶指示附件:	管理內部批簽署:

<input type="checkbox"/> 初步鋁料 B.M.	<input type="checkbox"/> 加工拆圖, 然後生產	<input type="checkbox"/> 尺寸表
<input type="checkbox"/> 正式鋁料 B.M.	<input type="checkbox"/> 技術上資料/指示	<input type="checkbox"/> 報價
<input type="checkbox"/> 配件 B.M.	<input type="checkbox"/> 樣辦或貨品說明書	<input type="checkbox"/> 分判合約
<input type="checkbox"/> 其他:		

內容:	SU層企向收口鋁料加工圖	T1-T3
	T2-T3 急	T1預計10月
完成上列要求日期: T2-T3:20/06/2024; T1: 10/2024		

國內

<input type="checkbox"/> 生產技術總監	<input type="checkbox"/> 連附件	<input checked="" type="checkbox"/> 技術部	<input checked="" type="checkbox"/> 連附件	<input type="checkbox"/> 生產部	<input type="checkbox"/> 連附件
<input type="checkbox"/> 採購部	<input type="checkbox"/> 連附件	<input checked="" type="checkbox"/> 生產統籌部	<input checked="" type="checkbox"/> 連附件	<input type="checkbox"/> 報關組	<input type="checkbox"/> 連附件
<input type="checkbox"/> 質檢部	<input type="checkbox"/> 連附件	<input type="checkbox"/> 會計部	<input type="checkbox"/> 連附件	<input type="checkbox"/> 機械設計部	<input type="checkbox"/> 連附件
<input type="checkbox"/> 香港辦	<input type="checkbox"/> 連附件	<input type="checkbox"/> 其他:			



香港

<input type="checkbox"/> 行政部	<input type="checkbox"/> 連附件	<input type="checkbox"/> 會計部	<input type="checkbox"/> 連附件	<input type="checkbox"/> 統籌部	<input type="checkbox"/> 連附件	<input type="checkbox"/> 工程部	<input type="checkbox"/> 連附件
<input type="checkbox"/> 採購部	<input type="checkbox"/> 連附件	<input type="checkbox"/> QS部	<input type="checkbox"/> 連附件	<input checked="" type="checkbox"/> 地盤管理	<input checked="" type="checkbox"/> 連附件	<input type="checkbox"/> 維修部	<input type="checkbox"/> 連附件

*發件人簽署: Iris	*組別成員批核簽署:
傳遞編號:	項目經理簽署:

 美特鋁質有限公司 MIDI Aluminium Fabricator Ltd.				工程號	J856	類別		物料號	M1			
				地盘	天榮站	制圖	李傳鵬	2024-5-28	圖號	AC07-P01		
修改	-		採用工廠	地盘	✓	圖紙名稱	铝料加工圖	復核	練松文	2024-5-28	數量	-
日期	-		材料顏色	-		材料	AC07	批准	林仁安	2024-5-28	單件重量	- (KG)

数量: 16

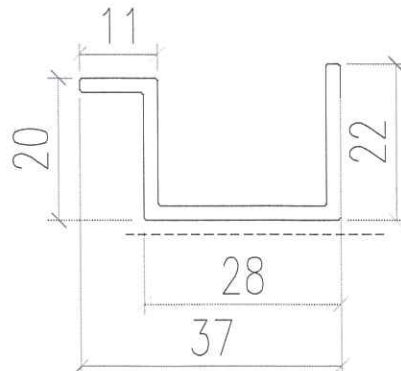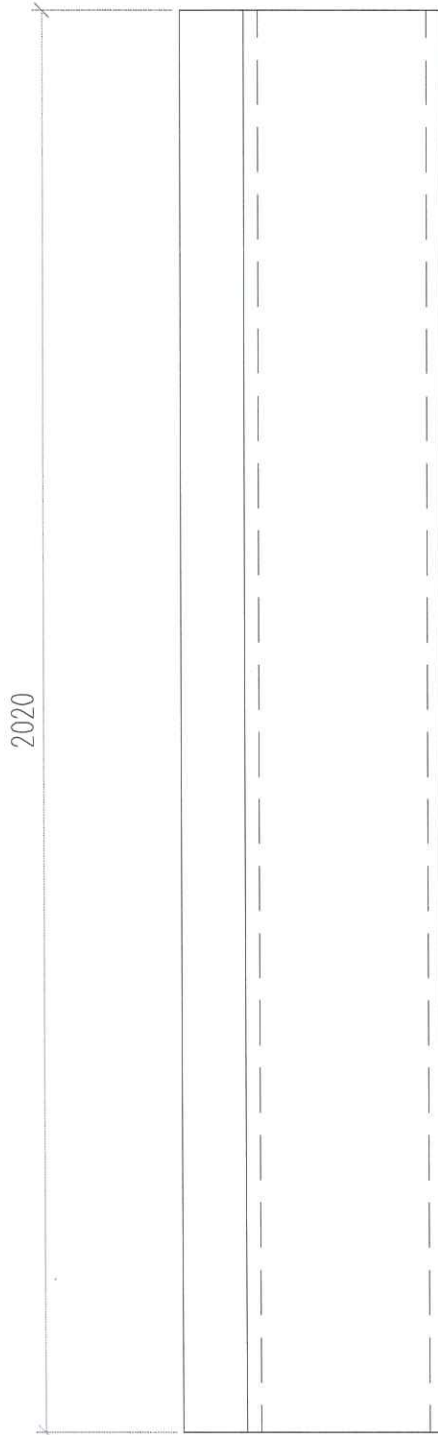


用AC08料做  
 之前用AC07料做的用于大货 T1后备用

~~工厂安装后~~  
 散出地盘



 美特鋁質有限公司 MIDI Aluminium Fabricator Ltd.				工程號	J856	類別		物料號	M1		
				地盘	天榮站	制圖	李傳鵬	2024-5-28	圖號	AC11-P01	
修改	-	採用工廠	地盘	✓	图纸名称	铝料加工图	復核	練松文	2024-5-28	數量	-
日期	-	材料颜色	-		材料	AC07	批准	林仁安	2024-5-28	單件重量	- (KG)

数量: 24

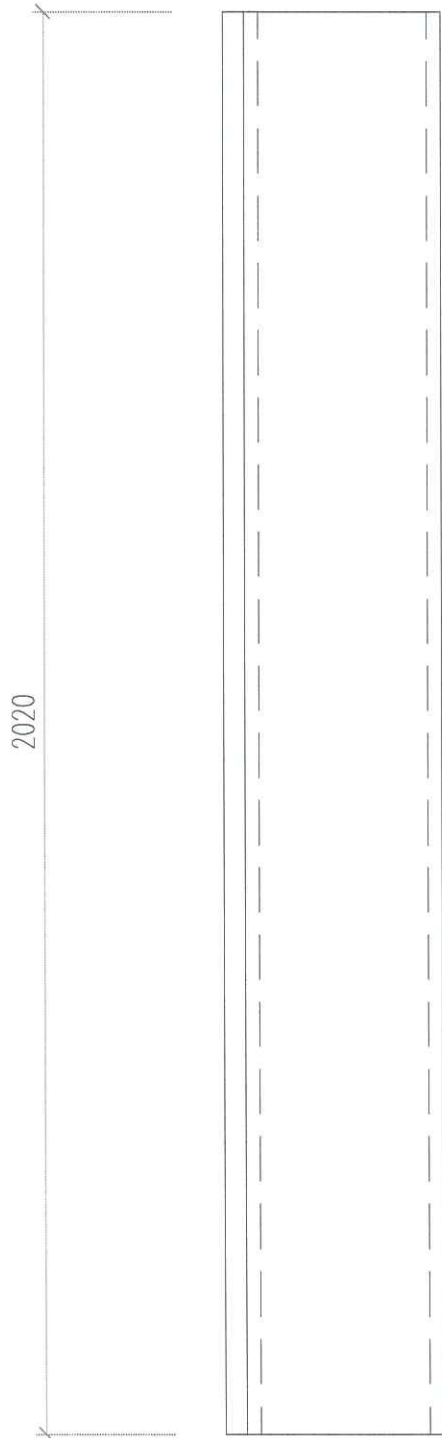


用AC07料做

~~工厂安装后~~  
散出地盘

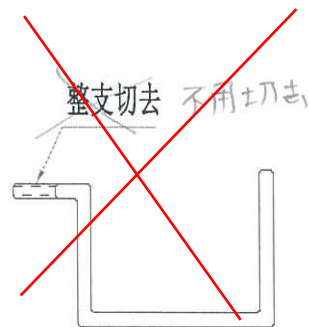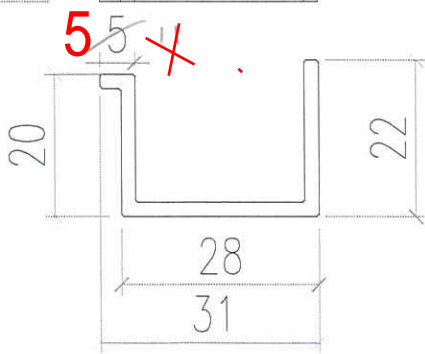


 美特鋁質有限公司 MIDI Aluminium Fabricator Ltd.				工程號	J856	類別		物料號	M1		
				地盘	天榮站	制圖	李傳鵬	2024-5-28	圖號	AC06-P01	
修改	-	採用工廠	地盘	✓	图纸名称	铝料加工图	復核	練松文	2024-5-28	數量	-
日期	-	材料颜色	-		材料	AC06	批准	林仁安	2024-5-28	單件重量	- (KG)


数量: 18

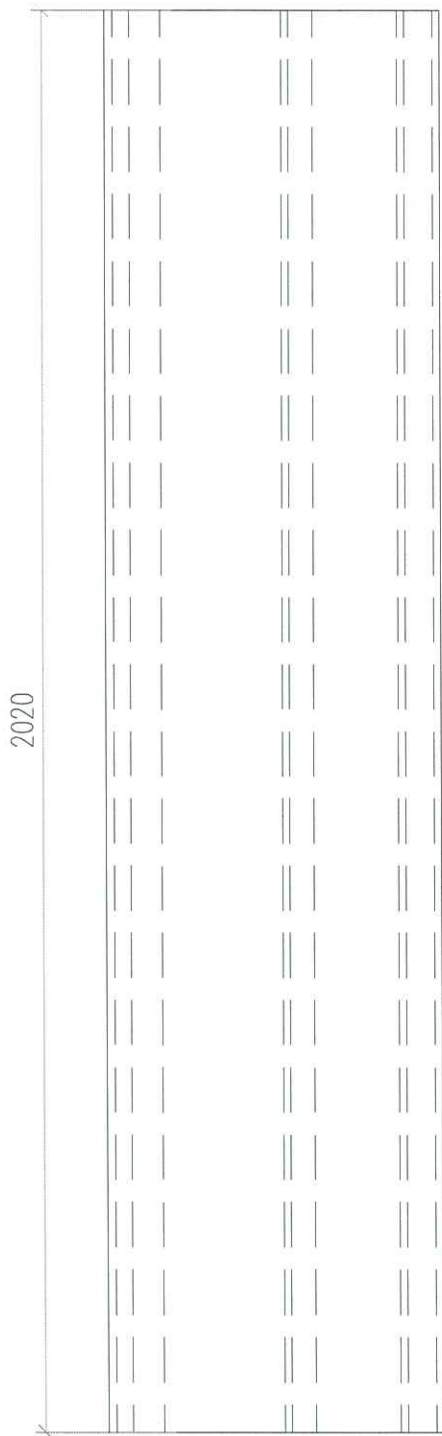

~~工厂~~ 安装后  
散出地盘

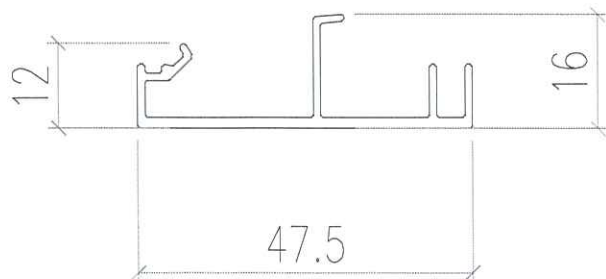


 <b>美特鋁質有限公司</b> MIDI Aluminium Fabricator Ltd.		<b>工程號</b> J856 <b>地盘</b> 天榮站	<b>類別</b> <b>制圖</b> 陈梓豪 <b>復核</b> 练松文 <b>批准</b> 林仁安	<b>物料號</b> - 2024-5-27 2024-5-27 2024-5-27	<b>圖號</b> SU-AB-A01 <b>數量</b> - <b>單件重量</b> (KG)
<b>修改</b> - <b>日期</b> -	<b>採用工廠</b> ✓ <b>材料顏色</b>	<b>图纸名</b> 敞口铝板位置图 <b>材料</b> -			

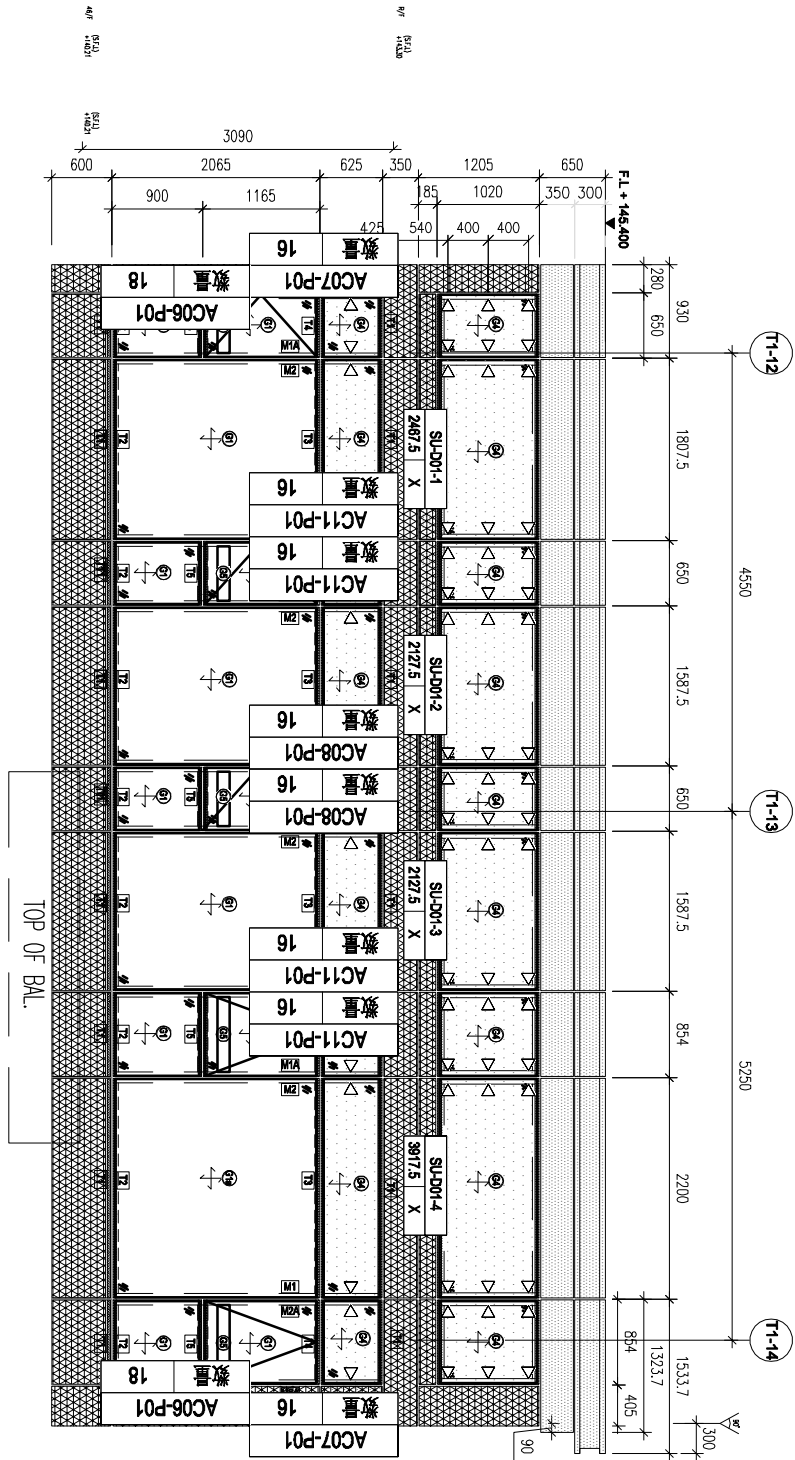

T1-SU-CW1


 <b>美特鋁質有限公司</b> MIDI Aluminium Fabricator Ltd.		工程號 J856 地盘 天榮站	類別 制圖 陈梓豪 復核 练松文 批准 林仁安	物料號 - 2024-5-27 2024-5-27 2024-5-27	圖號 SU-AB-A02 數量 - 單件重量 (KG)
修改 - 日期 -	採用工廠 <input checked="" type="checkbox"/> 地盤 材料颜色	图纸名 撇口铝板位置图 材料 -			

T1-SU-CW2

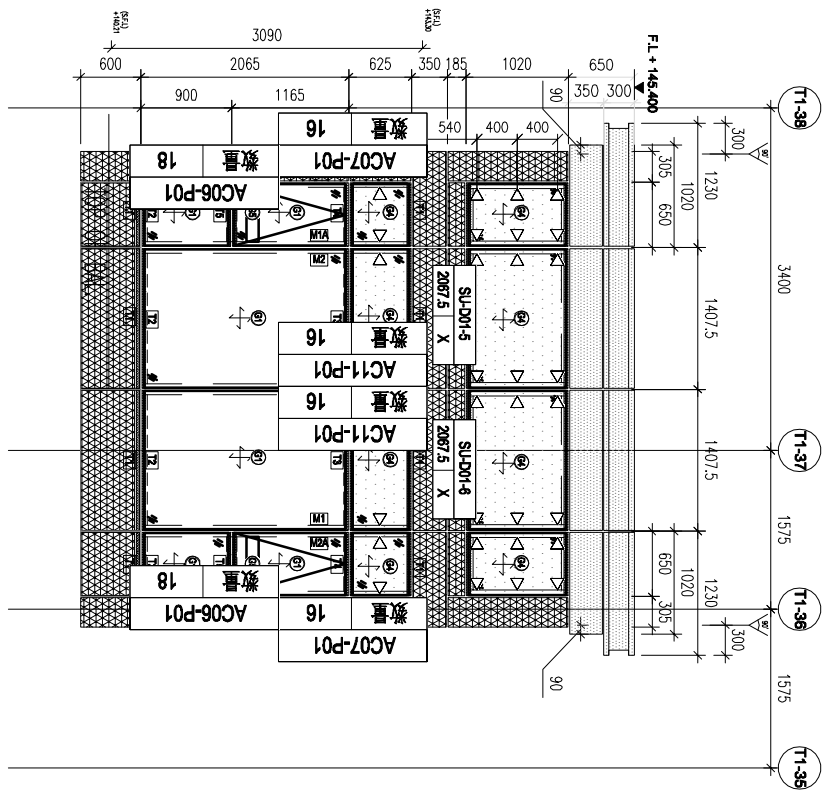


 <b>美特鋁質有限公司</b> MIDI Aluminium Fabricator Ltd.		工程號 J856 地盘 天榮站	類別 制圖 陈梓豪 復核 练松文 批准 林仁安	物料號 - 2024-5-27 2024-5-27 2024-5-27	圖號 SU-AB-A03 數量 - 單件重量 (KG)
修改 - 日期 -	採用工廠 ✓ 材料颜色	图纸名 撇口铝板位置图 材料 -			

T1-SU-CW3

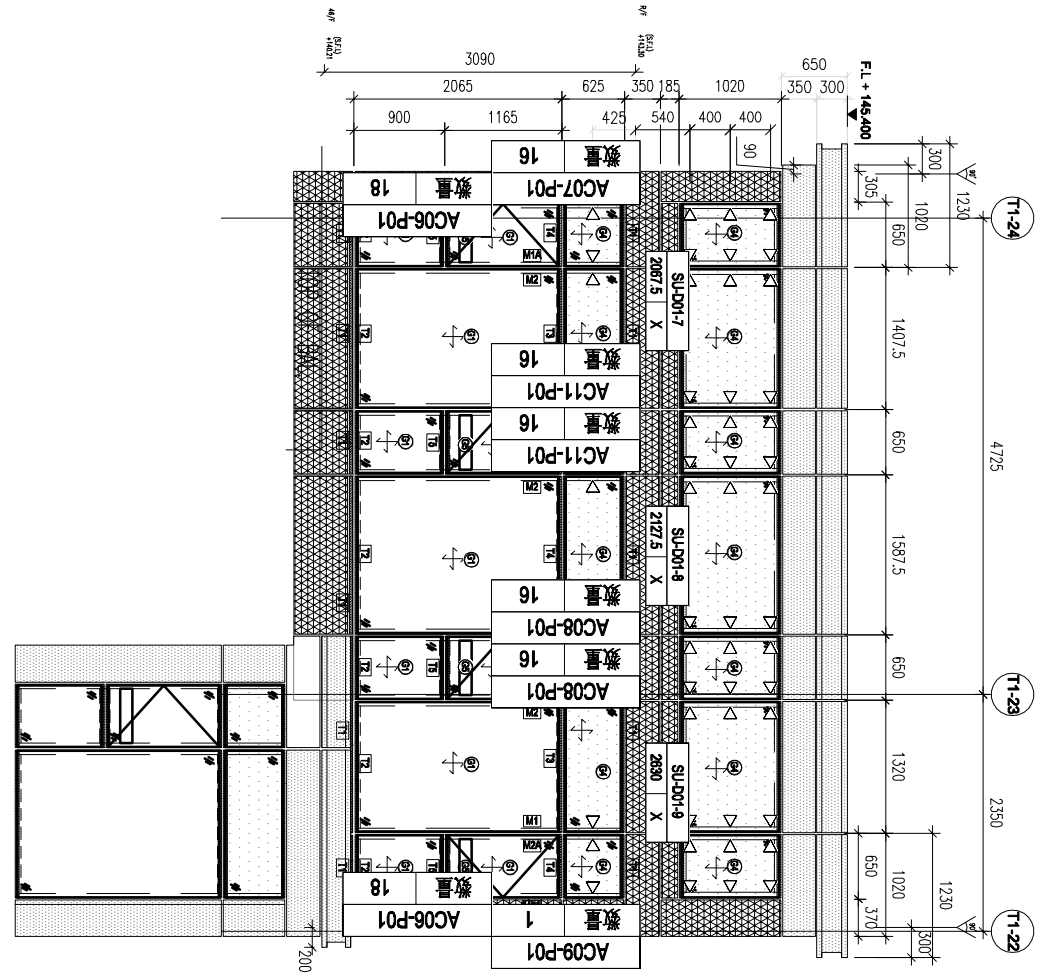


 <b>美特鋁質有限公司</b> MIDI Aluminium Fabricator Ltd.		<b>工程號</b> J856 <b>地盘</b> 天榮站	<b>類別</b> 制圖 陈梓豪 復核 练松文 批准 林仁安	<b>物料號</b> - 2024-5-27 2024-5-27 2024-5-27	<b>圖號</b> SU-AB-A04 <b>數量</b> - <b>單件重量</b> (KG)
<b>修改</b> - <b>日期</b> -	<b>採用工廠</b> ✓ <b>材料顏色</b>	<b>图纸名</b> 撇口铝板位置图 <b>材料</b> -			

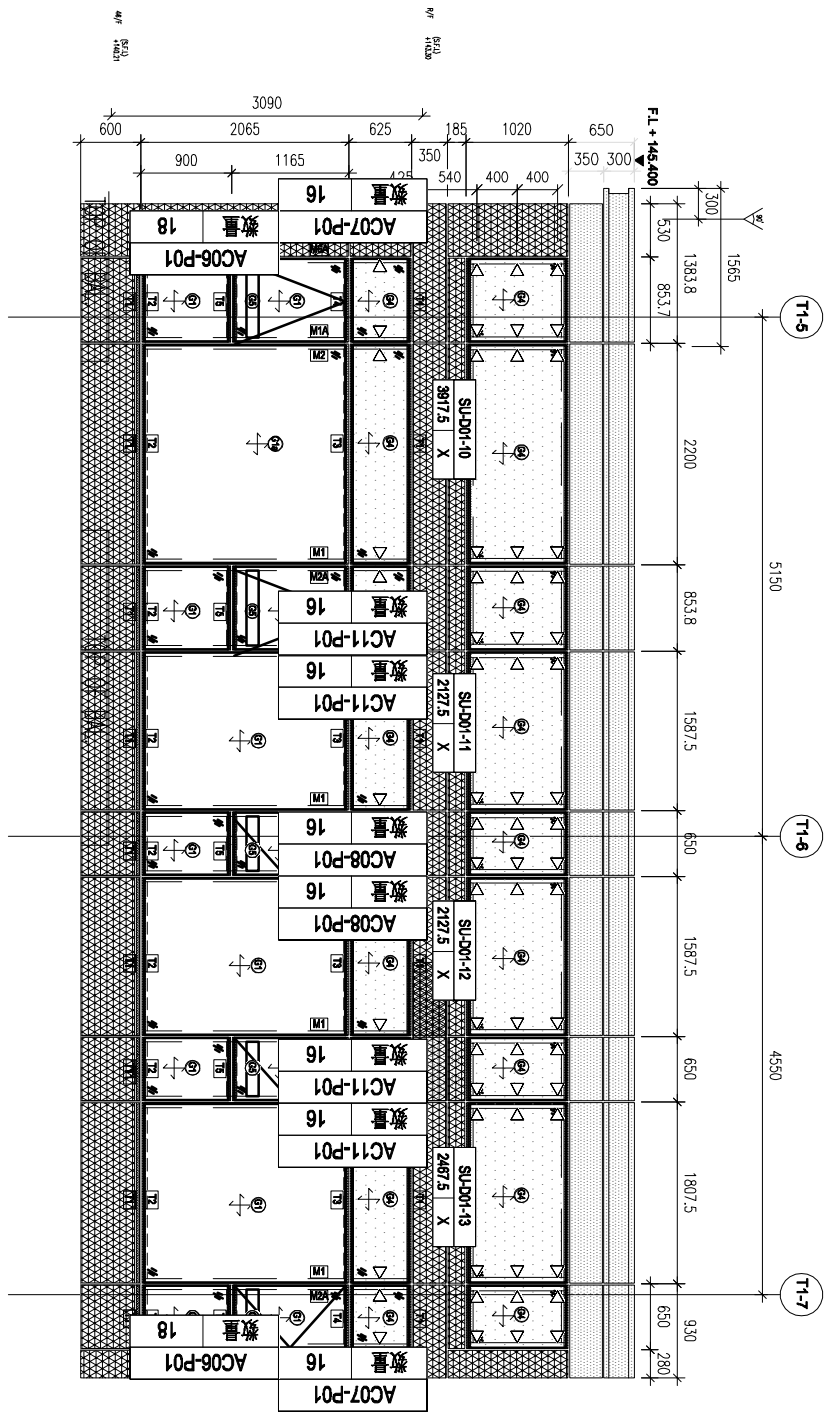


T1-SU-CW4


 <b>美特鋁質有限公司</b> MIDI Aluminium Fabricator Ltd.		工程號 J856 地盘 天榮站	類別 制圖 陈梓豪 復核 练松文 批准 林仁安	物料號 - 2024-5-27 2024-5-27 2024-5-27	圖號 SU-AB-A05 數量 - 單件重量 (KG)
修改 - 日期 -	採用工廠 ✓ 材料颜色	图纸名 敞口铝板位置图 材料 -			

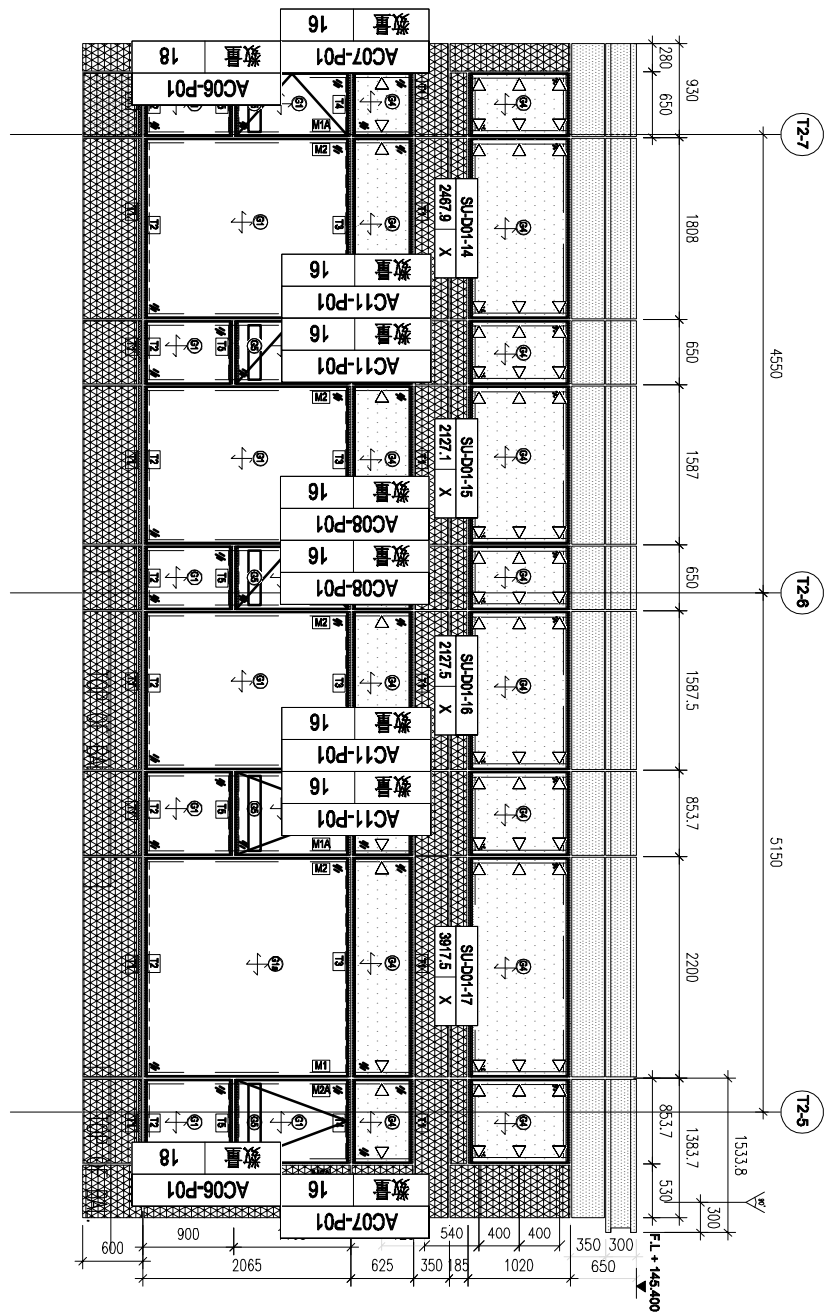


T2-SU-CW1

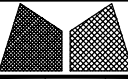

 <b>美特鋁質有限公司</b> MIDI Aluminium Fabricator Ltd.		工程號 J856 地盘 天榮站	類別 制圖 陈梓豪 復核 练松文 批准 林仁安	物料號 - 2024-5-27 2024-5-27 2024-5-27	圖號 SU-AB-A07 數量 - 單件重量 (KG)
修改 - 日期 -	採用工廠 ✓ 材料颜色	图纸名 撇口铝板位置图 材料 -			

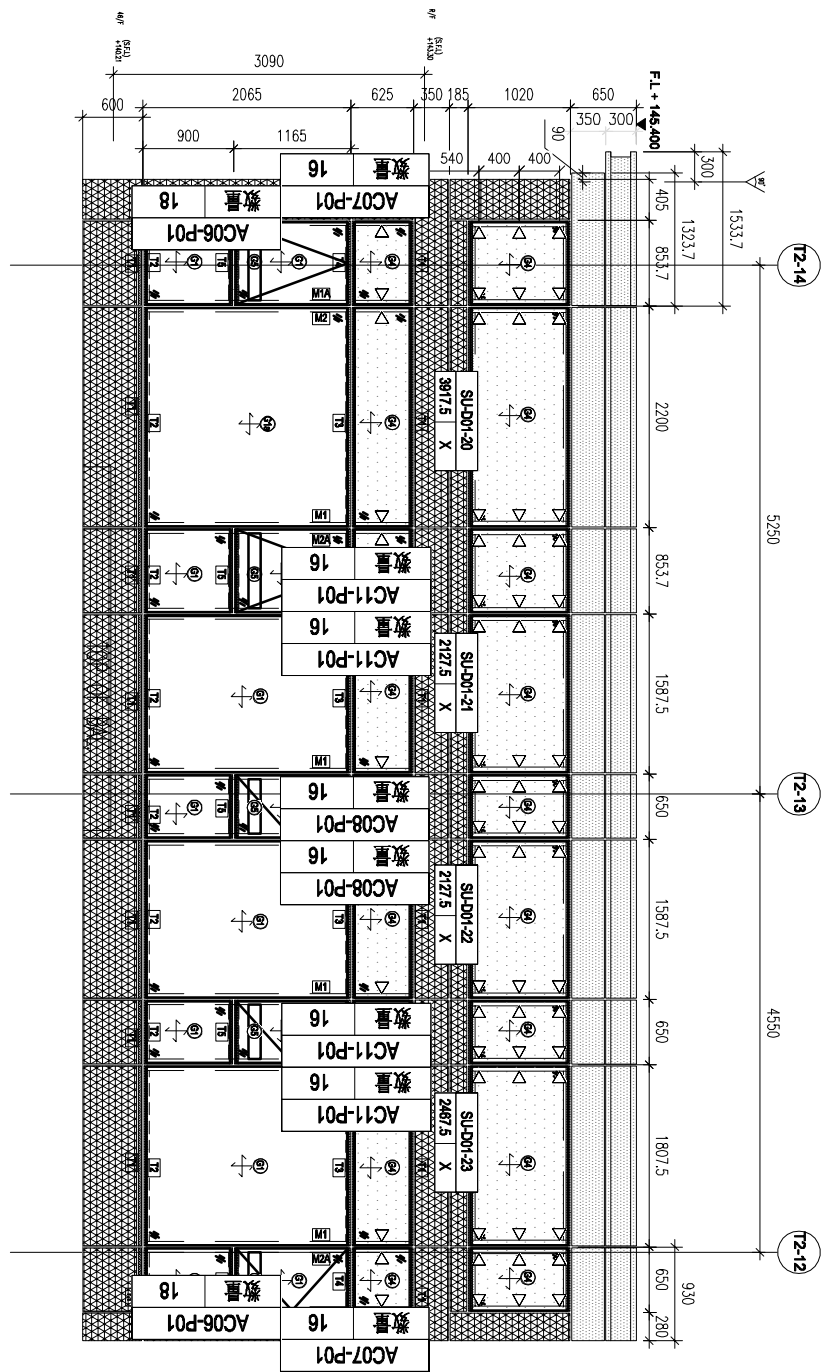

T2-SU-CW3

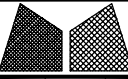 <b>美特鋁質有限公司</b> MIDI Aluminium Fabricator Ltd.		工程號 J856 地盘 天榮站	類別 制圖 陈梓豪 復核 练松文 批准 林仁安	物料號 - 2024-5-27 2024-5-27 2024-5-27	圖號 SU-AB-A08 數量 - 單件重量 (KG)
修改 - 日期 -	採用工廠 ✓ 材料颜色	图纸名 撇口铝板位置图 材料 -			

T3-SU-CW1

