



工程指示 / 要求簡箋 ENGINEER INSTRUCTIONS(E.I.)

工程指示編號:	EI- 8/02	修改版本:	-
	HK- 1380		
工程編號:	J 856	工程名稱:	天榮站
收件人:	生統/Maggie/林仁安	發件人:	Iris
工程項目:	T1幕牆玻璃補單	日期:	25/07/2024

<input checked="" type="checkbox"/> 原合約工程包	<input type="checkbox"/> 原合約工程加 / 減賬 QT-	<input type="checkbox"/> 新工程報價 QT-
--	--	------------------------------------

信件批核號碼/圖紙參考編號:	批核模具圖紙編號:
客戶指示附件:	管理內部批簽署:

<input type="checkbox"/> 初步鋁料 B.M.	<input type="checkbox"/> 加工拆圖, 然後生產	<input type="checkbox"/> 尺寸表
<input type="checkbox"/> 正式鋁料 B.M.	<input type="checkbox"/> 技術上資料/指示	<input type="checkbox"/> 報價
<input type="checkbox"/> 配件 B.M.	<input type="checkbox"/> 樣辦或貨品說明書	<input type="checkbox"/> 分判合約
<input type="checkbox"/> 其他:		

內容:
原EI5364於2022年12月做好,2023年12月送到工廠,2024年7月開始細裝時發現玻璃表面出現大面積彩虹印,固玻璃需重訂,現先訂MO1,而MO2,MO3在購買氫氟酸清除玻璃上的彩虹印,待有結果後再決定是否需要重訂.

(半強化玻璃)
優先處理: GL4-A04 x2塊, GL4-C01 x2塊, GL4-C02 x2塊, 以上6塊與EI8095一併29/7/2024前出貨, 其餘2塊儘快完成安排送廠

完成上列要求日期: 02/08/2024

國內

<input type="checkbox"/> 生產技術總監	<input type="checkbox"/> 連附件	<input checked="" type="checkbox"/> 技術部	<input checked="" type="checkbox"/> 連附件	<input type="checkbox"/> 生產部	<input type="checkbox"/> 連附件
<input type="checkbox"/> 採購部	<input type="checkbox"/> 連附件	<input checked="" type="checkbox"/> 生產統籌部	<input checked="" type="checkbox"/> 連附件	<input type="checkbox"/> 報關組	<input type="checkbox"/> 連附件
<input type="checkbox"/> 質檢部	<input type="checkbox"/> 連附件	<input type="checkbox"/> 會計部	<input type="checkbox"/> 連附件	<input type="checkbox"/> 機械設計部	<input type="checkbox"/> 連附件
<input type="checkbox"/> 香港辦	<input type="checkbox"/> 連附件	<input type="checkbox"/> 其他:			

香港

<input type="checkbox"/> 行政部	<input type="checkbox"/> 連附件	<input type="checkbox"/> 會計部	<input type="checkbox"/> 連附件	<input type="checkbox"/> 統籌部	<input type="checkbox"/> 連附件	<input type="checkbox"/> 工程部	<input type="checkbox"/> 連附件
<input checked="" type="checkbox"/> 採購部	<input checked="" type="checkbox"/> 連附件	<input type="checkbox"/> QS部	<input type="checkbox"/> 連附件	<input checked="" type="checkbox"/> 地盤管理	<input checked="" type="checkbox"/> 連附件	<input type="checkbox"/> 維修部	<input type="checkbox"/> 連附件

*發件人簽署: Iris	*組別成員批核簽署:
傳遞編號:	項目經理簽署:

工程號: J-856		日期: 2022.11.15		送呈: 威哥					
地盤名稱: 天榮站		日期: 2022.11.15		副本: 鴻仔					
項目類別: T1座(塔樓屋頂)		日期: 2022.11.15							
A/C Code:- I 2023.08.09		數量: 1787		總計玻璃面積 (平方米) 1788.787					
BM編號:		計算: 劉燦		備註					
		核對: 徐詳坤		M01 M02 M03					
		批准: 林仁安							
		數量: 1787							
序號	修改標示	顏色與名稱	厚度(mm)	玻璃尺寸	數量 (塊)	面積(平方米)	備註		
1		GL1: 8mm Heat Strengthen + 12AIR+10mm Tempered Glass(Vision)	30.00	寬度(mm)	高度(mm)	單件	總面積		
2				614	840	269	0.516	138.739	見GL1-F01
3				1321.5	2005	74	2.650	196.071	見GL1-F01
4	B改尺寸			1686.5	2005	74	3.381	250.226	見GL1-F01
5	I改尺寸			1454	2005	37	2.915	107.865	見GL1-F01
6	B加數量			1772	2005	2	3.553	7.106	見GL1-F01
7	I改尺寸			1551.5	2005	5	3.111	15.554	見GL1-F01
8	B改尺寸			818	840	4	0.687	2.748	見GL1-F01
9	I改尺寸			1371.5	2005	3	2.750	8.250	見GL1-F01
10				1284	2005	1	2.574	2.574	見GL1-F01
11				614	1105	269	0.678	182.508	見GL1-F01
12				818	1105	4	0.904	3.616	見GL1-F01
13				886	2005	37	1.776	65.728	見GL1-F02
14	B新增			1811	2005	37	3.631	134.349	見GL1-F03
15		1934	2005	1	3.878	3.878	見GL1-F01		
16		642.8	2005	74	1.289	95.372	見GL3-F01		
17		642.8	915	72	0.588	42.348	見GL3-F01		
18		642.8	570	2	0.366	0.733	見GL3-F01		
19		2164	2005	2	4.339	8.678	見GL1A-F01		
20		GL4: 12mm Heat Strengthen Tempered Glass (SPANDREL)	10.00	614	915	0.562	141.576	見GL4-F01	
21		GL4: 12mm Heat Strengthen Tempered Glass (SPANDREL)	10.00	1321.5	915	1.209	87.060	見GL4-F01	
22		GL4: 12mm Heat Strengthen Tempered Glass (SPANDREL)	10.00	1686.5	915	1.543	111.107	見GL4-F01	
23		GL4: 12mm Heat Strengthen Tempered Glass (SPANDREL)	10.00	1454	915	1.330	47.895	見GL4-F01	
24		GL4: 12mm Heat Strengthen Tempered Glass (SPANDREL)	10.00	1772	565	1.001	2.002	見GL4-F01	
25		GL4: 12mm Heat Strengthen Tempered Glass (SPANDREL)	10.00	614	565	0.347	3.816	見GL4-F01	
26		GL4: 12mm Heat Strengthen Tempered Glass (SPANDREL)	10.00	1551.5	565	0.877	4.383	見GL4-F01	
27		GL4: 12mm Heat Strengthen Tempered Glass (SPANDREL)	10.00	818	565	0.462	1.849	見GL4-F01	
28		GL4: 12mm Heat Strengthen Tempered Glass (SPANDREL)	10.00	2164	565	1.223	2.445	見GL4-F01	
29		GL4: 12mm Heat Strengthen Tempered Glass (SPANDREL)	10.00	1371.5	565	0.775	2.325	見GL4-F01	
30		GL4: 12mm Heat Strengthen Tempered Glass (SPANDREL)	10.00	1284	565	0.725	0.725	見GL4-F01	
31		GL4: 12mm Heat Strengthen Tempered Glass (SPANDREL)	10.00	614	570	0.350	2.450	見GL4-F01	
32		GL4: 12mm Heat Strengthen Tempered Glass (SPANDREL)	10.00	1321.5	570	0.753	1.507	見GL4-F01	

工程號:	J-856	計算:	劉燦	日期:	2022.11.15	送呈:	威哥
地盤名稱:	天榮站	核對:	徐詳坤	日期:	2022.11.15	副本:	鴻仔
項目類別:	T1座(塔樓/屋頂)	批准:	林仁安	日期:	2022.11.15		
A/C Code:-	I 2023.08.09	數量:	1787	總計玻璃面積 (平方米)		1788.787	



序號	修改標示	顏色與名稱	厚度(mm)	玻璃尺寸		數量 (塊)	面積(平方米)		備註			
				寬度(mm)	高度(mm)		單件	總面積	M01	M02	M03	
32		GL4-AA03		1686.5	570	2	0.961	1.923	見GL4-F01		2	
33		GL4-AA04		1454	570	1	0.829	0.829	見GL4-F01		1	
34	F修改漆膠	GL4-C01 GL4: 12mm Heat Strengthen Tempered Glass (SPANZEL)		886	915	10 36	0.811	29.185	見GL4-F01F	10	13	
35	F修改漆膠	GL4-C02		1811	915	10 36	1.657	59.654	見GL4-F01F	10	13	
36	F修改漆膠	GL4-CC01		886	570	1	0.505	0.505	見GL4-F01F		1	
37	F修改漆膠	GL4-CC02		1811	570	1	1.032	1.032	見GL4-F01F		1	
38	B新增	GL4-A100		1934	565	1	1.093	1.093	見GL4-F01		1	
39		GL5-A02		774	122	4	0.094	0.378	見GL5-F01		4	
40		GL5-A01	12.00	570	122	269	0.070	18.706	見GL5-F01	70	91	108
總計:							1787		1788.79			

- 1). 本表中所有玻璃對角線尺寸偏差要求不超過正負2mm.
- 2). 本表中所有玻璃要求粗磨邊處理並倒稜角.
- 3). 本表中玻璃要求粗磨邊處理並倒稜角，攔河玻璃頂底要精磨邊，而所有玻璃之人爐方向需保持一致。
- 4). 本表中不同種類玻璃參照玻璃加工圖加工。
- 5). 本表中所有強化玻璃均需HEAT SOAK TEST。
- 6). 本表中所有玻璃均需注明室內外面及其玻璃編號，以便識別。

加工注意事項:



優先×各2件 (29/7前送廠)

 美特鋁質有限公司 MIDI Aluminium Fabricator Ltd.				工程號 J856	類別 制圖	物料號 -		
				地盘 天榮站	劉燦	2022-10-18	圖號 GL4-F01	
修改 -	-	-	採用工廠 <input checked="" type="checkbox"/>	图纸名称 玻璃加工图	復核 徐詳坤	2022-10-19	數量 -	
日期 -	-	-	材料颜色	材料 GLASS	批准 林仁安	2022-10-19	單件重量 -	(KG)

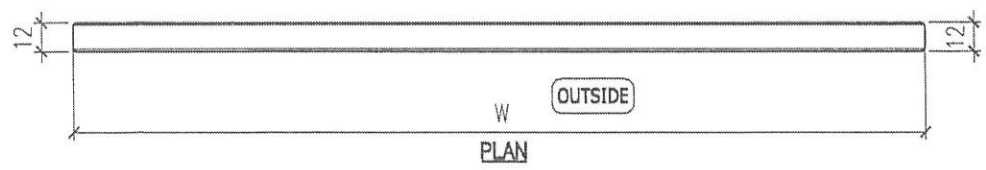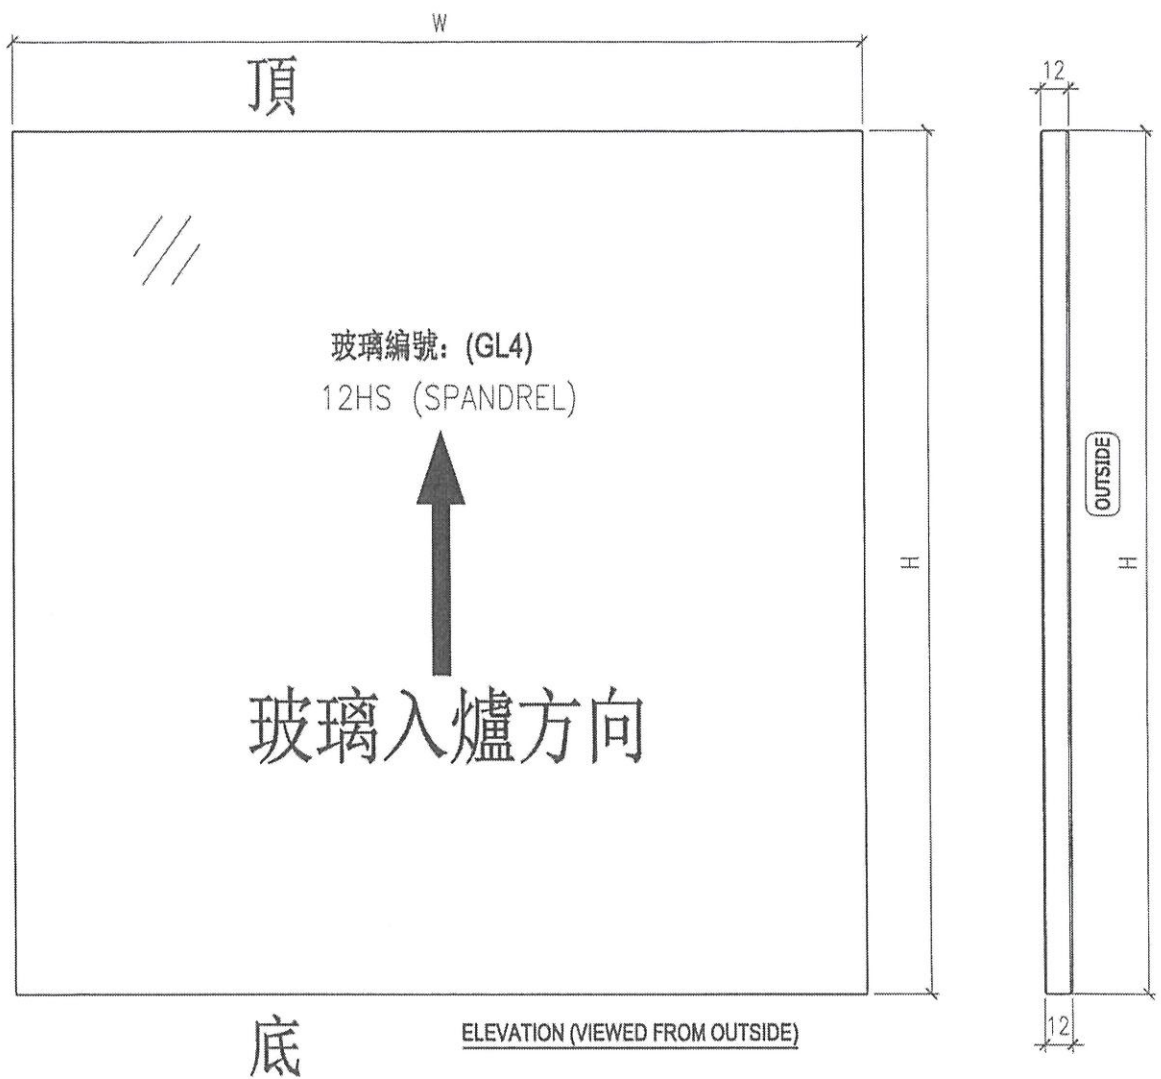


NOTES
 1. ALL DIMENSION IN mm
 2. ALL EDGE CHAMFER 1x1x45

 美特鋁質有限公司 MIDI Aluminium Fabricator Ltd.				工程號	J856	類別		物料號	-					
				地盘	天榮站	制圖	劉煥	2022-10-18	圖號	GL4-F01F				
修改	-	-	-	採用工廠	✓	地盤		圖紙名稱	玻璃加工圖	復核	徐詳坤	2022-10-19	數量	-
日期	-	-	-	材料顏色		材料	GLASS	批准	林仁安	2022-10-19	單件重量	-	(KG)	

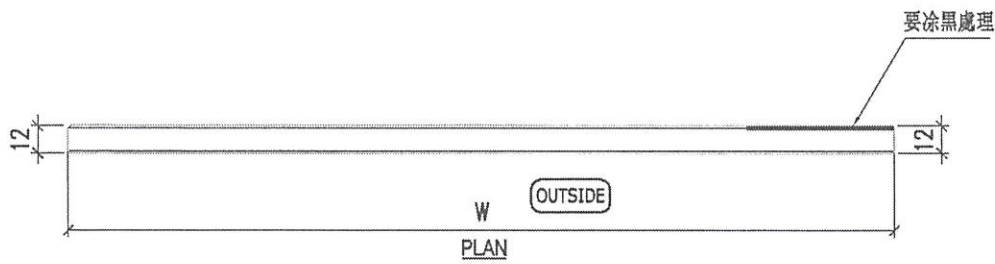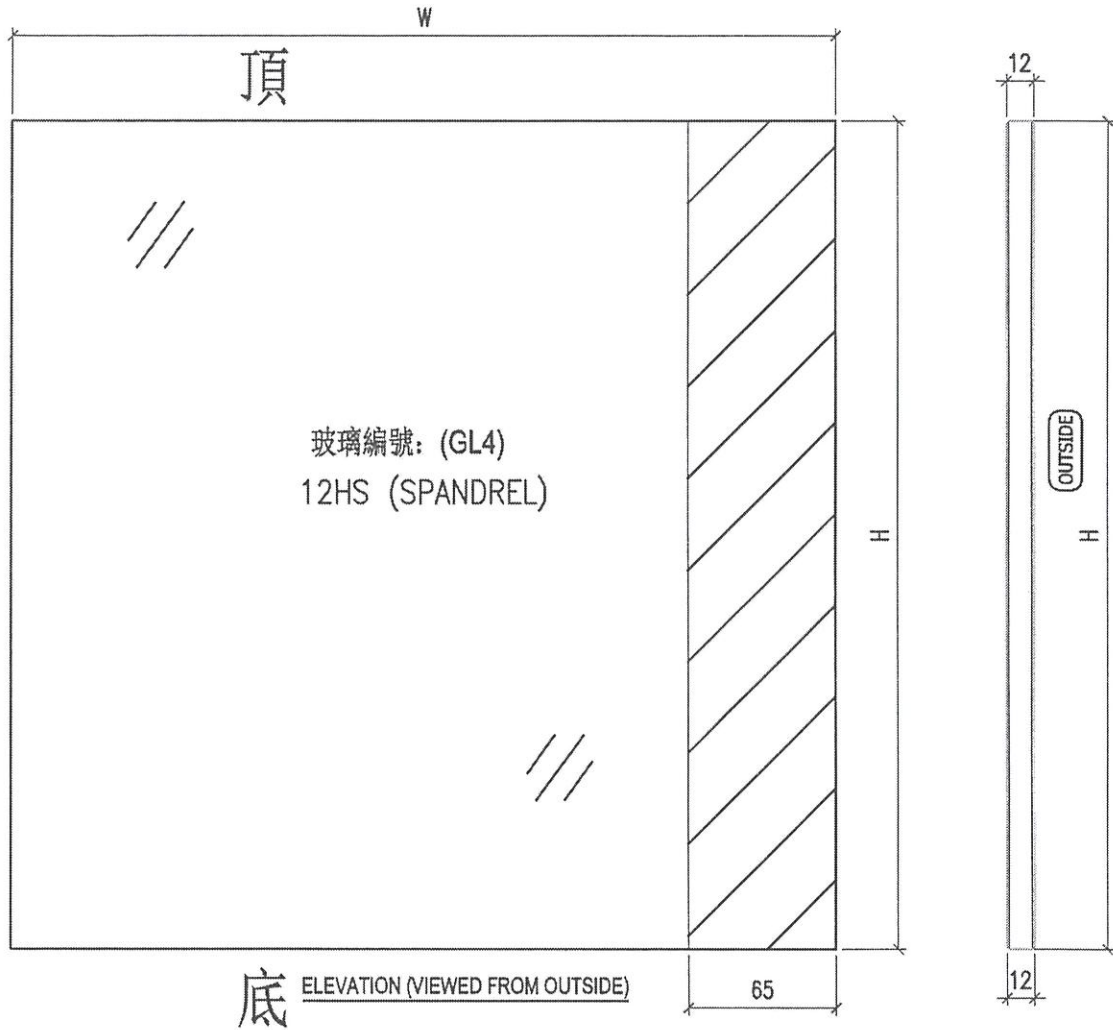


- NOTES
1. ALL DIMENSION IN mm
 2. ALL EDGE CHAMFER 1x1x45

Glass

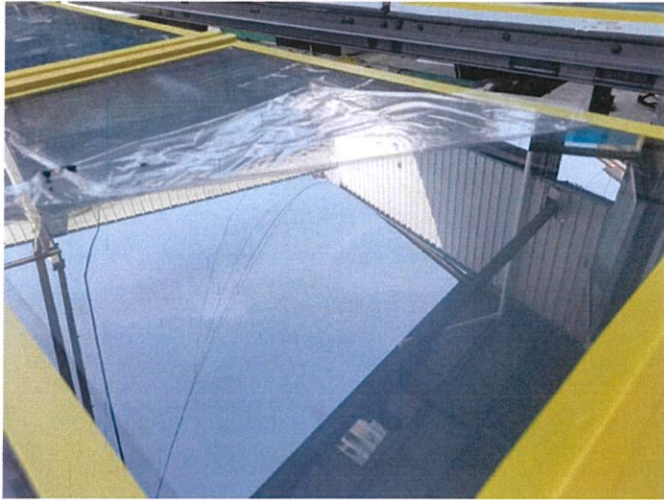


WhatsApp Image 2024-07-25 at 14.14.33

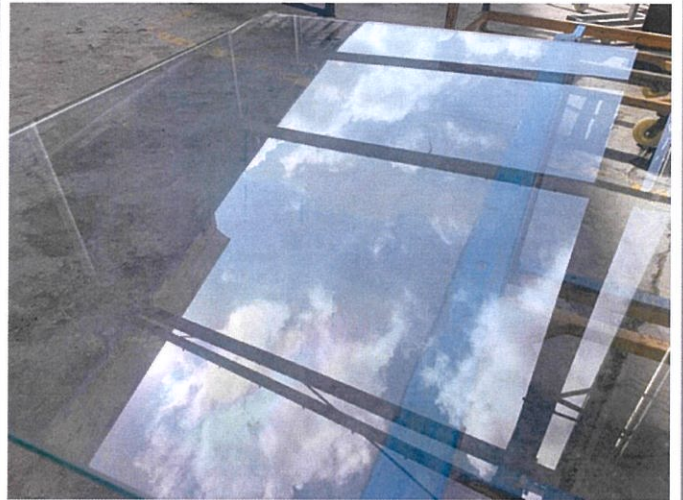

WhatsApp Image 2024-07-25 at 14.14.34 (1)



WhatsApp Image 2024-07-25 at 14.14.34

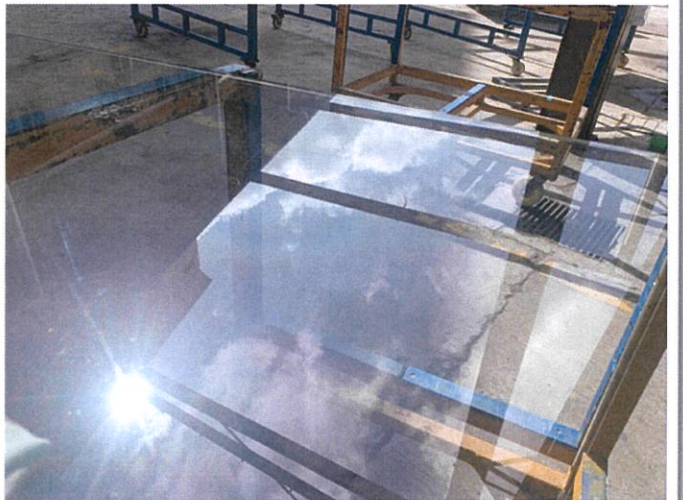

WhatsApp Image 2024-07-25 at 14.14.35 (1)

Glass



WhatsApp Image 2024-07-25 at 14.14.35