



工程指示 / 要求簡箋 ENGINEER INSTRUCTIONS(E.I.)

工程指示編號:	EI- 8140A	修改版本:	A
	HK- 2023		
工程編號:	J 856	工程名稱:	天榮站
收件人:	生統/謝永林	發件人:	Iris
工程項目:	T1 46F後裝窗70窗鋁料加工圖 (A版本)	日期:	11/11/2024

<input checked="" type="checkbox"/> 原合約工程包	<input type="checkbox"/> 原合約工程加 / 減脹 QT-	<input type="checkbox"/> 新工程報價 QT-
--	--	------------------------------------

信件批核號碼/圖紙參考編號:	批核模具圖紙編號:
客戶指示附件:	管理內部批簽署:

<input type="checkbox"/> 初步鋁料 B.M.	<input type="checkbox"/> 加工拆圖, 然後生產	<input type="checkbox"/> 尺寸表
<input type="checkbox"/> 正式鋁料 B.M.	<input type="checkbox"/> 技術上資料/指示	<input type="checkbox"/> 報價
<input type="checkbox"/> 配件 B.M.	<input type="checkbox"/> 樣辦或貨品說明書	<input type="checkbox"/> 分判合約
<input type="checkbox"/> 其他:		

內容:	T1 46F後裝窗70窗鋁料加工圖(A版本)
	窗號AW-14tR窗玉放樣方向做調整
完成上列要求日期:	18/11/2024

國內

<input type="checkbox"/> 生產技術總監	<input type="checkbox"/> 連附件	<input checked="" type="checkbox"/> 技術部	<input checked="" type="checkbox"/> 連附件	<input type="checkbox"/> 生產部	<input type="checkbox"/> 連附件
<input type="checkbox"/> 採購部	<input type="checkbox"/> 連附件	<input checked="" type="checkbox"/> 生產統籌部	<input checked="" type="checkbox"/> 連附件	<input type="checkbox"/> 報關組	<input type="checkbox"/> 連附件
<input type="checkbox"/> 質檢部	<input type="checkbox"/> 連附件	<input type="checkbox"/> 會計部	<input type="checkbox"/> 連附件	<input type="checkbox"/> 機械設計部	<input type="checkbox"/> 連附件
<input type="checkbox"/> 香港辦	<input type="checkbox"/> 連附件	<input type="checkbox"/> 其他:			

香港

<input type="checkbox"/> 行政部	<input type="checkbox"/> 連附件	<input type="checkbox"/> 會計部	<input type="checkbox"/> 連附件	<input type="checkbox"/> 統籌部	<input type="checkbox"/> 連附件	<input type="checkbox"/> 工程部	<input type="checkbox"/> 連附件
<input type="checkbox"/> 採購部	<input type="checkbox"/> 連附件	<input type="checkbox"/> QS部	<input type="checkbox"/> 連附件	<input checked="" type="checkbox"/> 地盤管理	<input checked="" type="checkbox"/> 連附件	<input type="checkbox"/> 維修部	<input type="checkbox"/> 連附件

*發件人簽署: Iris	*組別成員批核簽署:
傳遞編號:	項目經理簽署:  11/11/2024

圖則登記表
DRAWING REGISTER

接收日期 Receiving Date (適用於客戶圖則)

工程名稱 Project Title: 天水圍天榮站
T1座-46/F後裝門窗70窗鋁料拆料圖
工程編號 Project No: J-856
分發予 Distributed To

年							
月							
日							
年	24	24					
月	08	11					
日	01	9					

圖則編號 Drg. No.	圖則名稱 Drawing Title
AW-04ai	70後裝窗組裝圖
AW-14R	70後裝窗組裝圖
AW-14tR	70後裝窗組裝圖
AW-19	70後裝窗組裝圖
AW-21	70後裝窗組裝圖
AW-103	70後裝窗組裝圖
856-TH-D1	70窗多鎖點,拉巴放樣圖
856-TH-D2	70窗多鎖點,拉巴放樣圖
856-TH-D3	70窗多鎖點,拉巴放樣圖
856-SH-D21	70窗多鎖點,拉巴放樣圖
856-SH-D22	70窗多鎖點,拉巴放樣圖
856-SH-D23	70窗多鎖點,拉巴放樣圖
856-SH-D22x	70窗多鎖點,拉巴放樣圖
856-PW-T8	70鋁角拆圖
856-PW-AH01	墊通加工圖
X86016-F022	70梗頂橫
X86016-F022a	70梗底橫
X86016-F107	70梗頂橫
X86016-F107a	70梗底橫
X86006-F101R	70梗夾企
X86005-F101R	70梗邊企
X86005-F103L	70梗邊企

	修訂編號 Revision No.						
1	-	-					
2	-	-					
3	-	-					
4	-	-					
5	-	-					
6	-	-					
7	-	-					
8	-	A					
9	-	-					
10	-	-					
圖則登記表
DRAWING REGISTER

接收日期 Receiving Date (適用於客戶圖則)

工程名稱 Project Title: 天水圍天榮站	年								
T1座-46/F後裝門窗70窗鋁料拆料圖	月								
工程編號 Project No: J-856	日								
分發予 Distributed To	年	24	24						
	月	08	11						
	日	01	9						

圖則編號 Drg. No.	圖則名稱 Drawing Title		修訂編號 Revision No.							
X86006-F103L	70梗夾企	23	-	-						
X86006-F104R	70梗夾企	24	-	-						
X86005-F104R	70梗邊企	25	-	-						
X86108-F101	中企夾通	26	-	-						
X86108-F102	中企夾通	27	-	-						
X86382-F103	中企夾通	28	-	-						
X86009-F104	90°轉角通	29	-	-						
856-IW-FK01	中企夾通用內封片	30	-	-						
856-IW-FK02	中企夾通用內封片	31	-	-						
856-IW-FK03	90°轉角通用內封片	32	-	-						
X86003-T11L	70生邊企	33	-	-						
X86007-T11L	70生夾企	34	-	-						
X86007-T13R	70生夾企	35	-	-						
X86003-T13R	70生邊企	36	-	-						
X86003-T15L	70生邊企	37	-	-						
X86007-T15L	70生夾企	38	-	-						
X86014-T11L	70生頂橫加工圖	39	-	-						
X86015-T11L	70上生下梗中橫加工圖	40	-	-						
X86016-T11aL	70梗底橫加工圖	41	-	-						
X86014-T13R	70生頂橫加工圖	42	-	-						
X86015-T13R	70上生下梗中橫加工圖	43	-	-						
X86016-T13bR	70梗底橫加工圖	44	-	-						

圖則登記表
DRAWING REGISTER

接收日期 Receiving Date (適用於客戶圖則)

工程名稱 Project Title: 天水圍天榮站	年								
T1座-46/F後裝門窗70窗鋁料拆料圖	月								
工程編號 Project No: J-856	日								
分發予 Distributed To	年	24	24						
	月	08	11						
	日	01	9						

圖則編號 Drg. No.	圖則名稱 Drawing Title		修訂編號 Revision No.						
X86014-T15L	70生頂橫加工圖	45	-	-					
X86022-T15L	70生底橫加工圖	46	-	-					
X86019-S11L	70反拍線	47	-	-					
X86019-S11R	70反拍線	48	-	-					
X86019-S13L	70反拍線	49	-	-					
X86019-S13R	70反拍線	50	-	-					
XXL-S11L	反拍線鋁角	51	-	-					
XXL-S11R	反拍線鋁角	52	-	-					
X86004-THL11-1	70生窗玉企料加工圖	53	-	-					
X86004-THL11-2	70生窗玉企料加工圖	54	-	-					
X86004-THR13-1	70生窗玉企料加工圖	55	-	-					
X86004-THR13-2	70生窗玉企料加工圖	56	-	-					
X86004-THL15-1	70生窗玉企料加工圖	57	-	-					
X86004-THL15-2	70生窗玉企料加工圖	58	-	-					
X86004-THL11-T1	70生窗玉橫料加工圖	59	-	-					
X86004-THL11-T2	70生窗玉橫料加工圖	60	-	-					
X86004-THR13-T1	70生窗玉橫料加工圖	61	-	-					
X86004-THR13-T2	70生窗玉橫料加工圖	62	-	-					
X86004-THL15-T1	70生窗玉橫料加工圖	63	-	-					
X86004-THL15-T2	70生窗玉橫料加工圖	64	-	-					
X86109-T11L	生窗手柄玻璃線加工圖	65	-	-					
X86109-T13R	生窗手柄玻璃線加工圖	66	-	-					

圖則登記表
DRAWING REGISTER

接收日期 Receiving Date (適用於客戶圖則)

工程名稱 Project Title:	天水圍天榮站	年							
	T1座-46/F後裝門窗70窗鋁料拆料圖	月							
工程編號 Project No:	J-856	日							
分發予 Distributed To									
		年	24	24					
		月	08	11					
		日	01	9					
圖則編號 Drg. No.	圖則名稱 Drawing Title	修訂編號 Revision No.							
X86109-T15L	生窗手柄玻璃線加工圖	67	-	-					
X86007-S13R	70生夾企	68	-	-					
X86003-S13R	70生邊企	69	-	-					
X86003-S14L	70生邊企	70	-	-					
X86007-S14L	70生夾企	71	-	-					
X86007-S15R	70生夾企	72	-	-					
X86003-S15R	70生邊企	73	-	-					
X86014-S13R	70生頂橫加工圖	74	-	-					
X86015-S13R	70上生下梗中橫加工圖	75	-	-					
X86016-S13bR	70梗底橫加工圖	76	-	-					
X86014-S14L	70生頂橫加工圖	77	-	-					
X86022-S14L	70生底橫加工圖	78	-	-					
X86014-S15R	70生頂橫加工圖	79	-	-					
X86022-S15R	70生底橫加工圖	80	-	-					
X86004-SHR13-1	70生窗玉企料加工圖	81	-	-					
X86004-SHR13-2	70生窗玉企料加工圖	82	-	-					
X86004-SHL14-1	70生窗玉企料加工圖	83	-	-					
X86004-SHL14-2	70生窗玉企料加工圖	84	-	-					
X86004-SHR15-1	70生窗玉企料加工圖	85	-	-					
X86004-SHR15-2	70生窗玉企料加工圖	86	-	-					
X86004-SHR13-T1	70生窗玉橫料加工圖	87	-	-					
X86004-SHR13-T2	70生窗玉橫料加工圖	88	-	-					

圖則登記表
DRAWING REGISTER

接收日期 Receiving Date (適用於客戶圖則)

工程名稱 Project Title:	天水圍天榮站	年							
	T1座-46/F後裝門窗70窗鋁料拆料圖	月							
工程編號 Project No:	J-856	日							
分發予 Distributed To									
		年	24	24					
		月	08	11					
		日	01	9					
圖則編號 Drg. No.	圖則名稱 Drawing Title	修訂編號 Revision No.							
X86004-SHL14-T1	70生窗玉橫料加工圖	89	-	-					
X86004-SHL14-T2	70生窗玉橫料加工圖	90	-	-					
X86004-SHR15-T1	70生窗玉橫料加工圖	91	-	-					
X86004-SHR15-T2	70生窗玉橫料加工圖	92	-	-					
X86109-S13R	生窗手柄玻璃線加工圖	93	-	-					
X86109-S14L	生窗手柄玻璃線加工圖	94	-	-					
X86109-S15R	生窗手柄玻璃線加工圖	95	-	-					
X86016-F110x	70梗頂橫	96	-	-					
X86016-F110ax	70梗底橫	97	-	-					
X86006-F103Lx	70梗夾企	98	-	-					
X86006-F103Rx	70梗夾企	99	-	-					
X86382-F103x	中企夾通	100	-	-					
856-IW-FK01	中企夾通用內封片	101	-	-					
X86003-S13Lx	70生邊企	102	-	-					
X86007-S13Lx	70生夾企	103	-	-					
X86014-S13Lx	70生頂橫加工圖	104	-	-					
X86015-S13Lx	70上生下梗中橫加工圖	105	-	-					
X86016-S13aLx	70梗底橫加工圖	106	-	-					
X86019-S13Lx	70反拍線	107	-	-					
X86019-S13Rx	70反拍線	108	-	-					
XXL-S13Lx	反拍線鋁角	109	-	-					
XXL-S13Rx	反拍線鋁角	110	-	-					

圖則登記表
DRAWING REGISTER

接收日期 Receiving Date (適用於客戶圖則)


工程名稱 Project Title:	天水圍天榮站	年								
	T1座-46/F後裝門窗70窗鋁料拆料圖	月								
工程編號 Project No:	J-856	日								
分發予 Distributed To										
		年	24	24						
		月	08	11						
		日	01	9						
圖則編號 Drg. No.	圖則名稱 Drawing Title		修訂編號 Revision No.							
X86004-SHL12-1x	70生窗玉企料加工圖	111	-	-						
X86004-SHL12-2x	70生窗玉企料加工圖	112	-	-						
X86004-SHL12-T1x	70生窗玉橫料加工圖	113	-	-						
X86004-SHL12-T2x	70生窗玉橫料加工圖	114	-	-						
X86521-1H	梗窗玻璃扣骨加工圖	115	-	-						
X86521-1T	梗窗玻璃扣骨加工圖	116	-	-						
X86521-2H	梗窗玻璃扣骨加工圖	117	-	-						
X86521-2T	梗窗玻璃扣骨加工圖	118	-	-						
X86523-S01Hx	生窗玻璃扣加工圖	119	-	-						
X86523-S01Tx	生窗玻璃扣加工圖	120	-	-						
X86523-S12Lx	生窗手柄玻璃線加工圖	121	-	-						



美特鋁質有限公司
MIDI Aluminium Fabricator Ltd.

序號	窗号	位置	幅数	樓層
1	AW-14tR	T1-2A LIV.DIN.	1	46/F
總數:			1	

工程號 J856 地盤 天水圍天榮站

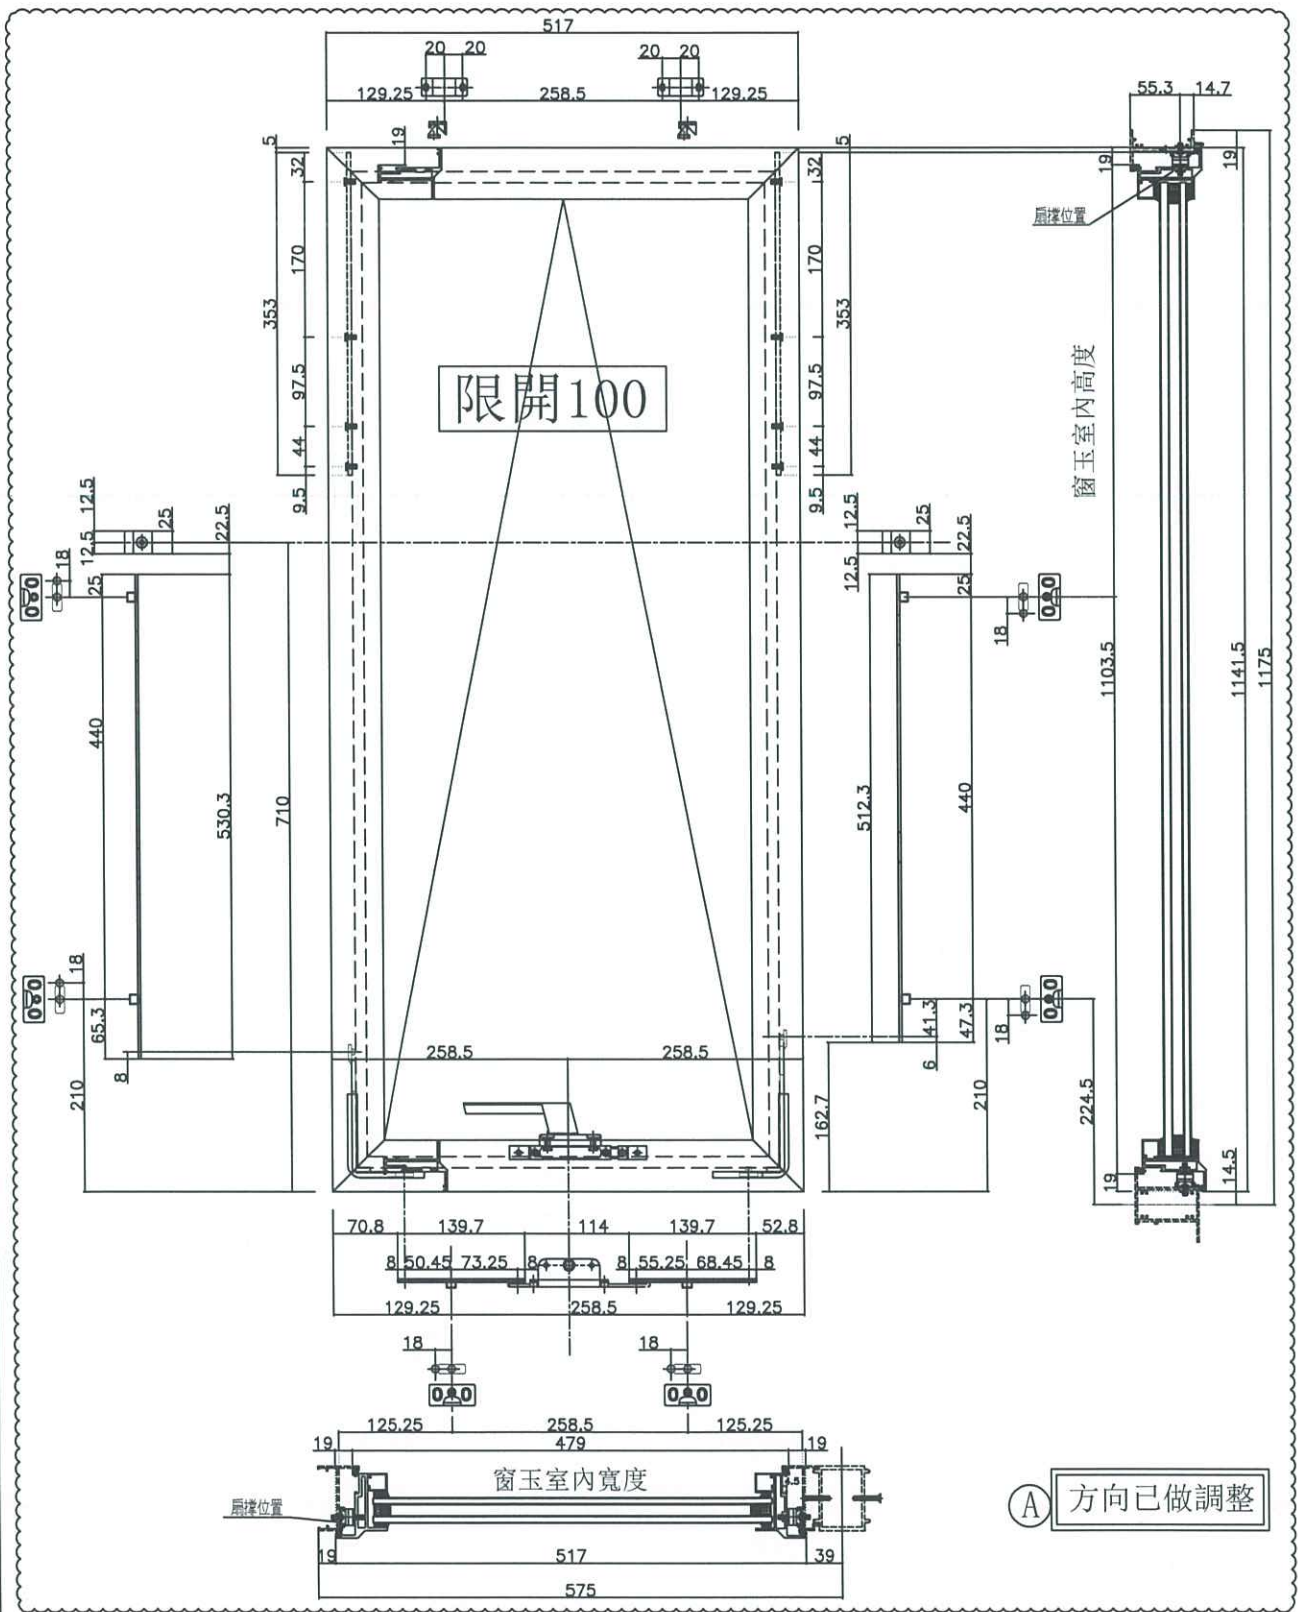

名稱	70多點鎖, 拉巴放樣圖	制圖	周廣志	2024. 05. 22	修改	A	
材料	拉巴 (X85964)	復核	謝永林	2024. 08. 01	日期	2024. 11. 09	
顏色	中灰色 (UCT542919XL-3)	批准			圖號	856-TH-D2	