



工程指示 / 要求簡箋 ENGINEER INSTRUCTIONS(E.I.)

工程指示編號:	EI- 8164	修改版本:	-
	HK- 1462		
工程編號:	J 856	工程名稱:	天榮站
收件人:	生統/	發件人:	Iris
工程項目:	T3 1mm隔音屏鋁板	日期:	09/08/2024

<input checked="" type="checkbox"/> 原合約工程包	<input type="checkbox"/> 原合約工程加 / 減脹 QT-	<input type="checkbox"/> 新工程報價 QT-
--	--	------------------------------------

信件批核號碼/圖紙參考編號:	批核模具圖紙編號:
客戶指示附件:	管理內部批簽署:

<input type="checkbox"/> 初步鋁料 B.M.	<input type="checkbox"/> 加工拆圖, 然後生產	<input type="checkbox"/> 尺寸表
<input type="checkbox"/> 正式鋁料 B.M.	<input type="checkbox"/> 技術上資料/指示	<input type="checkbox"/> 報價
<input type="checkbox"/> 配件 B.M.	<input type="checkbox"/> 樣辦或貨品說明書	<input type="checkbox"/> 分判合約
<input type="checkbox"/> 其他:		

內容: T3 1mm隔音屏鋁板 (UCT542919XL-3)
1. 35mm(W) x 8mm(H) x 950mm(L) x24件 4. 35mm(W) x 8mm(H) x 1890mm(L) x24件 2. 35mm(W) x 8mm(H) x 655mm(L) x34件 5. 35mm(W) x 8mm(H) x 1620mm(L) x34件 3. 35mm(W) x 8mm(H) x 1160mm(L) x4件 6. 35mm(W) x 8mm(H) x 2185mm(L) x7件 以上尺寸請參考附件生產 因Shop Drawing與加工圖紙出現誤差,需重訂
完成上列要求日期: 20/08/2024

國內


<input type="checkbox"/> 生產技術總監	<input type="checkbox"/> 連附件	<input checked="" type="checkbox"/> 技術部	<input checked="" type="checkbox"/> 連附件	<input type="checkbox"/> 生產部	<input type="checkbox"/> 連附件
<input type="checkbox"/> 採購部	<input type="checkbox"/> 連附件	<input checked="" type="checkbox"/> 生產統籌部	<input checked="" type="checkbox"/> 連附件	<input type="checkbox"/> 報關組	<input type="checkbox"/> 連附件
<input checked="" type="checkbox"/> 質檢部	<input checked="" type="checkbox"/> 連附件	<input type="checkbox"/> 會計部	<input type="checkbox"/> 連附件	<input type="checkbox"/> 機械設計部	<input type="checkbox"/> 連附件
<input type="checkbox"/> 香港辦	<input type="checkbox"/> 連附件	<input type="checkbox"/> 其他:			

香港


<input type="checkbox"/> 行政部	<input type="checkbox"/> 連附件	<input type="checkbox"/> 會計部	<input type="checkbox"/> 連附件	<input type="checkbox"/> 統籌部	<input type="checkbox"/> 連附件	<input type="checkbox"/> 工程部	<input type="checkbox"/> 連附件
<input type="checkbox"/> 採購部	<input type="checkbox"/> 連附件	<input type="checkbox"/> QS部	<input type="checkbox"/> 連附件	<input checked="" type="checkbox"/> 地盤管理	<input checked="" type="checkbox"/> 連附件	<input type="checkbox"/> 維修部	<input type="checkbox"/> 連附件

*發件人簽署: Iris	*組別成員批核簽署:
傳遞編號:	項目經理簽署: 9/8/24

A)

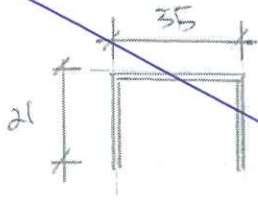


1mm厚鋁料 (mill)

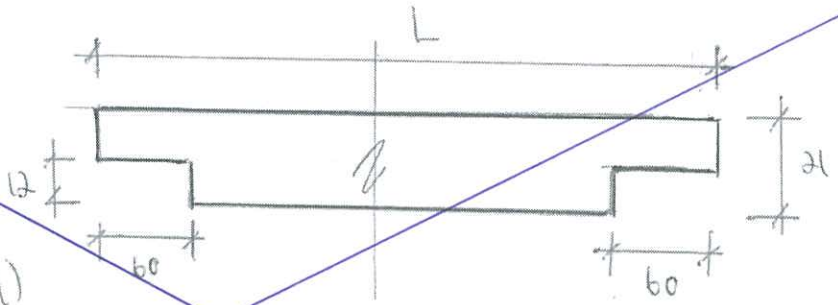


L = 1650 mm
1920 mm
2215 mm

每個長度各2件

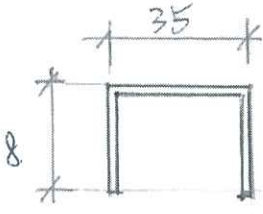


1mm厚鋁板

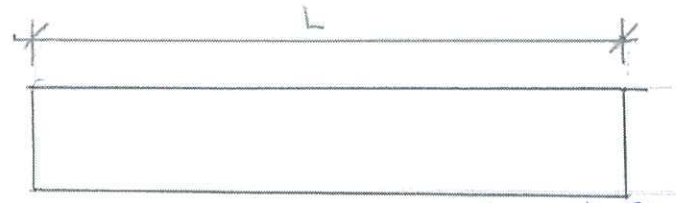

L	件數
950mm	24件
655mm	34件
1160mm	4件
1890mm	24件
1620mm	34件
2185mm	7件

位置: 隔音屏

顏色: UCT542919xL-3

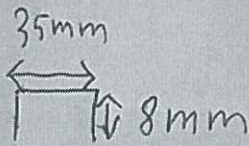

950 X 241件

655 X 341件

1160 X 41件

1890 X 241件

1620 X 341件

2185 X 71件

FROM 剛子
@ 8/8/24