

工程指示 / 要求簡箋 ENGINEER INSTRUCTIONS(E.I.)

工程指示編號:	EI- 8265	修改版本:	-
	HK- 1599		
工程編號:	J 856	工程名稱:	天榮站
收件人:	生統	發件人:	Iris
工程項目:	售樓處補膠條,毛條及1mm插板	日期:	28/08/2024

<input checked="" type="checkbox"/> 原合約工程包	<input type="checkbox"/> 原合約工程加 / 減脹 QT-	<input type="checkbox"/> 新工程報價 QT-
--	--	------------------------------------

信件批核號碼/圖紙參考編號:	批核模具圖紙編號:
客戶指示附件:	管理內部批簽署:

<input type="checkbox"/> 初步鋁料 B.M.	<input type="checkbox"/> 加工拆圖, 然後生產	<input type="checkbox"/> 尺寸表
<input type="checkbox"/> 正式鋁料 B.M.	<input type="checkbox"/> 技術上資料/指示	<input type="checkbox"/> 報價
<input type="checkbox"/> 配件 B.M.	<input type="checkbox"/> 樣辦或貨品說明書	<input type="checkbox"/> 分判合約
<input type="checkbox"/> 其他:		

內容:	售樓處開放在即,發現隔音窗欠缺部分物料.請於30/8/2024將物料補回
	貨送南昌站V Walk售樓處 聯絡人:Markus(東楠) 電話: 9661 4002
完成上列要求日期:	30/08/2024

國內

<input type="checkbox"/> 生產技術總監	<input type="checkbox"/> 連附件	<input checked="" type="checkbox"/> 技術部	<input checked="" type="checkbox"/> 連附件	<input type="checkbox"/> 生產部	<input type="checkbox"/> 連附件
<input type="checkbox"/> 採購部	<input type="checkbox"/> 連附件	<input checked="" type="checkbox"/> 生產統籌部	<input checked="" type="checkbox"/> 連附件	<input type="checkbox"/> 報關組	<input type="checkbox"/> 連附件
<input type="checkbox"/> 質檢部	<input type="checkbox"/> 連附件	<input type="checkbox"/> 會計部	<input type="checkbox"/> 連附件	<input type="checkbox"/> 機械設計部	<input type="checkbox"/> 連附件
<input type="checkbox"/> 香港辦	<input type="checkbox"/> 連附件	<input type="checkbox"/> 其他:			

香港


<input type="checkbox"/> 行政部	<input type="checkbox"/> 連附件	<input type="checkbox"/> 會計部	<input type="checkbox"/> 連附件	<input type="checkbox"/> 統籌部	<input type="checkbox"/> 連附件	<input type="checkbox"/> 工程部	<input type="checkbox"/> 連附件
<input type="checkbox"/> 採購部	<input type="checkbox"/> 連附件	<input type="checkbox"/> QS部	<input type="checkbox"/> 連附件	<input checked="" type="checkbox"/> 地盤管理	<input checked="" type="checkbox"/> 連附件	<input type="checkbox"/> 維修部	<input type="checkbox"/> 連附件

*發件人簽署: Iris	*組別成員批核簽署:
傳遞編號:	項目經理簽署:  28/8/24

頁 E1/6503

美特鋁質有限公司
MIDI Aluminium Fabricator Ltd.


工程號 J856 | 地盤 | 天榮站

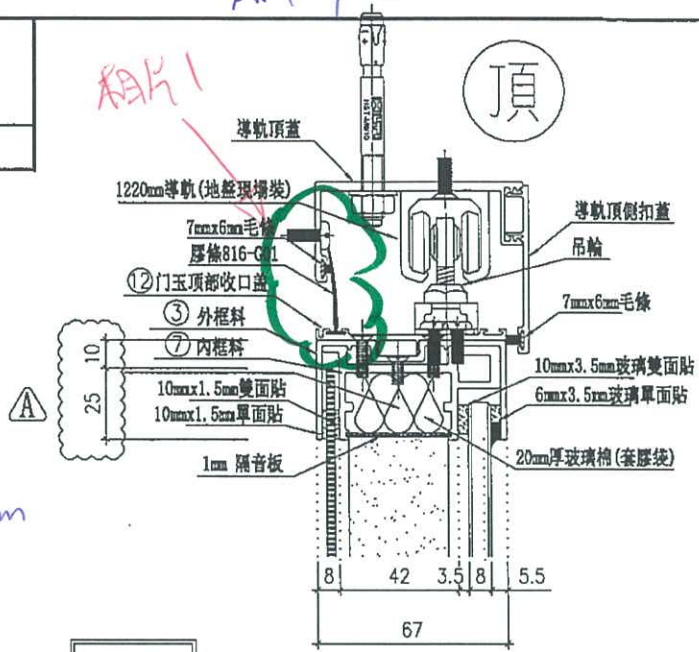

L = 1247 mm


室外

▲ 依據Jingo微信資料修改隔音板尺寸

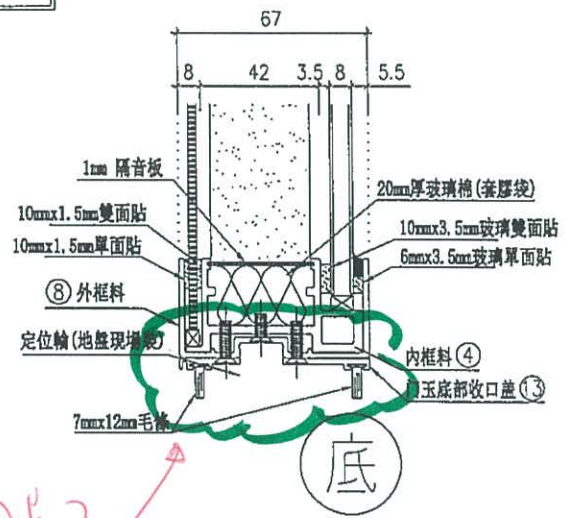


底

相片2

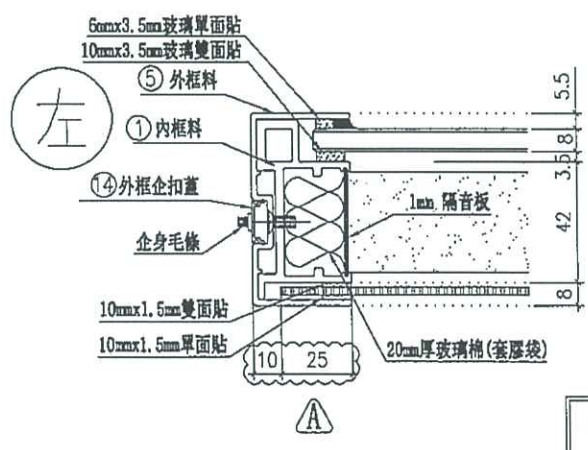

左

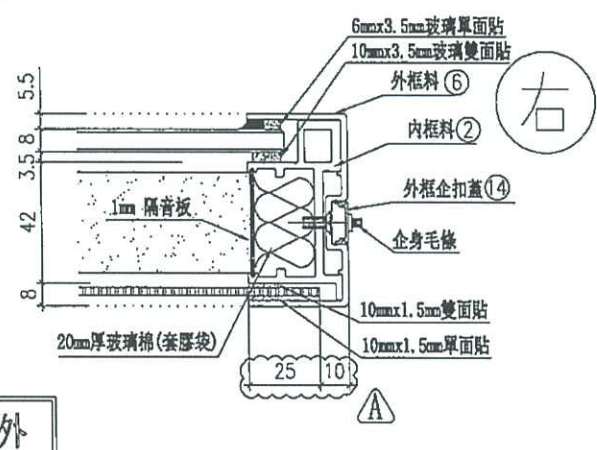

右


室外

名稱	吊趟組裝圖節點	制圖	黃瓊玉	2023.06.05	修改	A	
材料		復核	謝永林	2023.06.08	日期	23.07.15	
顏色		批准			圖號	AW-A02b(1)	



欠缺线条

相片1

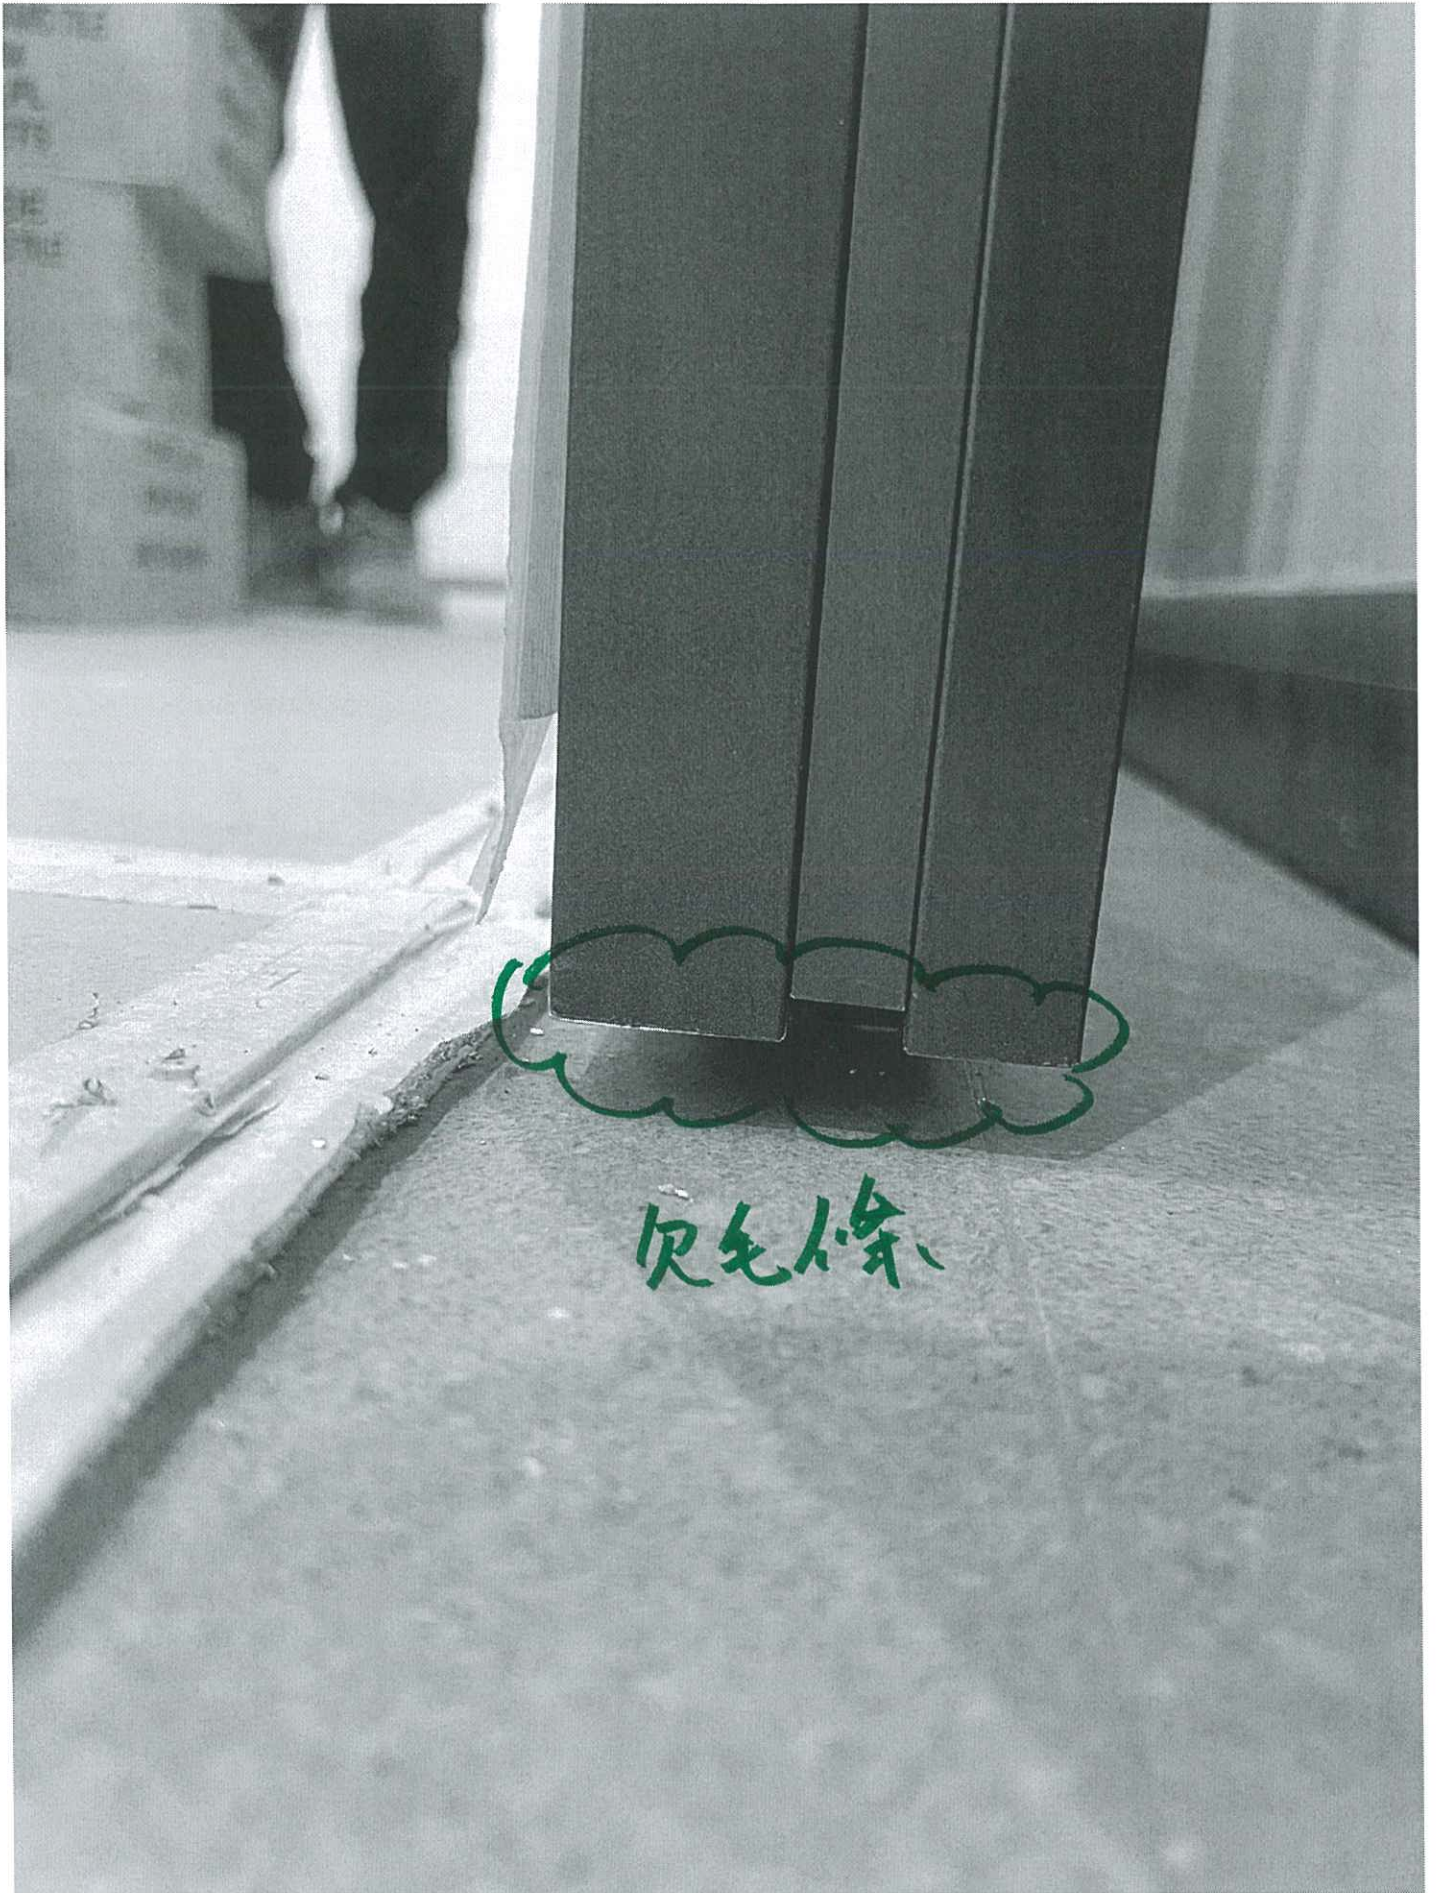




E1/6516




工程號 J-856 地盤 天榮站

物料編號	使用位置	數量	位置
LB-H01a	AW-05a	1	A5-LIV


物料編號	使用位置	數量	位置
LB-H01a	AW-A-05a	1	A5-LIV

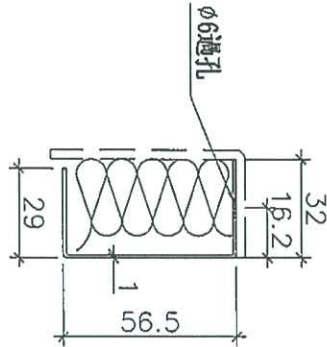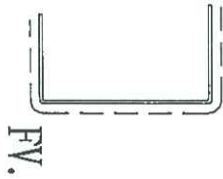

安裝示意圖

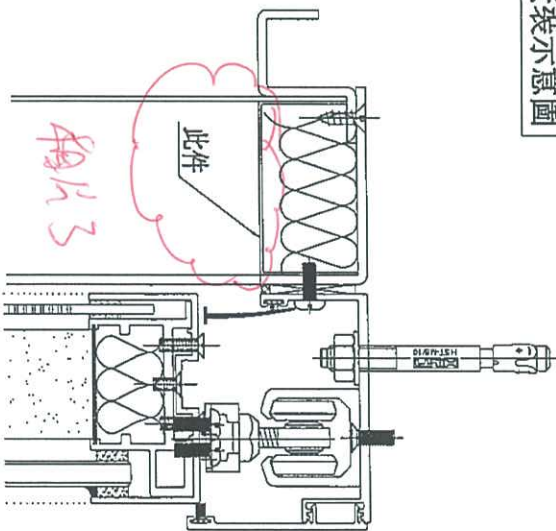

名稱	隔音板拆圖	制圖	黃瓊玉	2023.07.14	修改		
材料	1mm隔音板	復核	謝永林	2023.07.15	日期		
顏色	中灰色 (UCT542919XL-3)	批准			圖號	LB-H01a	

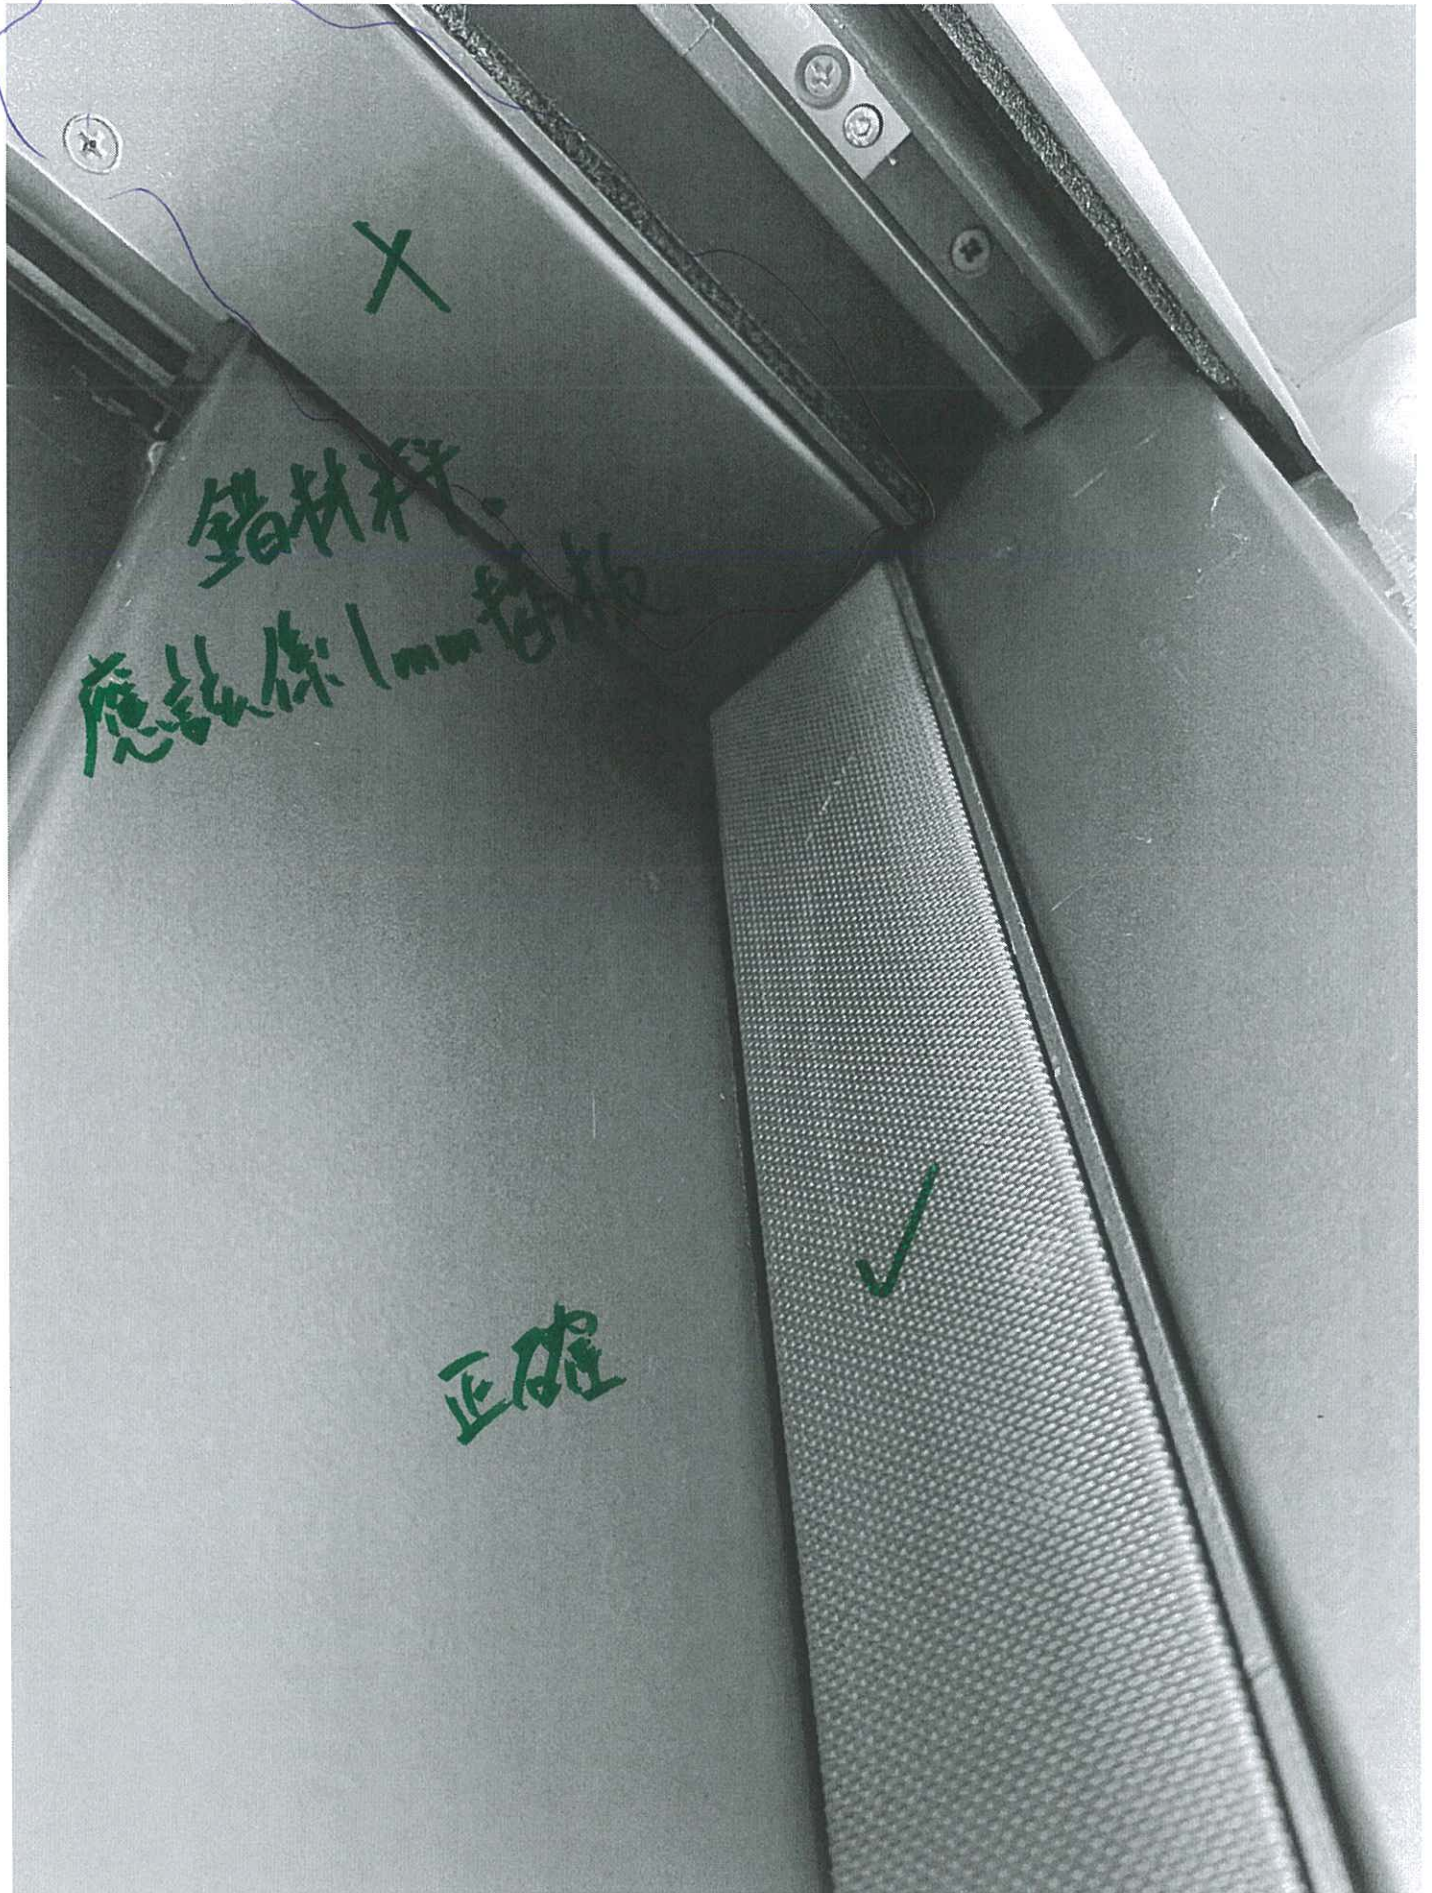

相片 3