

工程指示 / 要求簡箋 ENGINEER INSTRUCTIONS(E.I.)

工程指示編號:	EI- 8375	修改版本:	I
	HK- 0555/25		
工程編號:	J 856	工程名稱:	天榮站
收件人:	生統	發件人:	Charmant
工程項目:	T1隔音窗鋁料加工圖 (I版本) 改單面貼	日期:	04/07/2025

<input checked="" type="checkbox"/> 原合約工程包	<input type="checkbox"/> 原合約工程加 / 減賬 QT-	<input type="checkbox"/> 新工程報價 QT-
--	--	------------------------------------

信件批核號碼/圖紙參考編號:	批核模具圖紙編號:
客戶指示附件:	管理內部批簽署:

<input type="checkbox"/> 初步鋁料 B.M.	<input type="checkbox"/> 加工拆圖, 然後生產	<input type="checkbox"/> 尺寸表
<input type="checkbox"/> 正式鋁料 B.M.	<input type="checkbox"/> 技術上資料/指示	<input type="checkbox"/> 報價
<input type="checkbox"/> 配件 B.M.	<input type="checkbox"/> 樣辦或貨品說明書	<input type="checkbox"/> 分判合約
<input type="checkbox"/> 其他:		



內容: T1隔音窗鋁料加工圖:  依據客戶看廠要求, 修改3mm隔音板底部固定用的雙面貼: 雙面貼改為單面貼  詳見附件  完成上列要求日期: 04/07/2025
--

國內

<input type="checkbox"/> 生產技術總監	<input type="checkbox"/> 連附件	<input checked="" type="checkbox"/> 技術部	<input checked="" type="checkbox"/> 連附件	<input type="checkbox"/> 生產部	<input type="checkbox"/> 連附件
<input type="checkbox"/> 採購部	<input type="checkbox"/> 連附件	<input checked="" type="checkbox"/> 生產統籌部	<input checked="" type="checkbox"/> 連附件	<input type="checkbox"/> 報關組	<input type="checkbox"/> 連附件
<input checked="" type="checkbox"/> 質檢部	<input type="checkbox"/> 連附件	<input type="checkbox"/> 會計部	<input type="checkbox"/> 連附件	<input type="checkbox"/> 機械設計部	<input type="checkbox"/> 連附件
<input type="checkbox"/> 香港辦	<input type="checkbox"/> 連附件	<input type="checkbox"/> 其他:			

香港

<input type="checkbox"/> 行政部	<input type="checkbox"/> 連附件	<input type="checkbox"/> 會計部	<input type="checkbox"/> 連附件	<input type="checkbox"/> 統籌部	<input type="checkbox"/> 連附件	<input type="checkbox"/> 工程部	<input type="checkbox"/> 連附件
<input type="checkbox"/> 採購部	<input type="checkbox"/> 連附件	<input type="checkbox"/> QS部	<input type="checkbox"/> 連附件	<input type="checkbox"/> 地盤管理	<input type="checkbox"/> 連附件	<input type="checkbox"/> 維修部	<input type="checkbox"/> 連附件

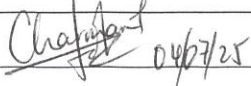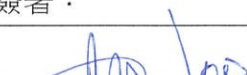*發件人簽署: Charmant Fok 	*組別成員批核簽署:
傳遞編號:	項目經理簽署: 

圖則登記表  
DRAWING REGISTER

接收日期 Receiving Date (適用於客戶圖則)

工程名稱 Project Title:	天水圍天榮站	年						
	T1座隔音門窗拆圖	月						
工程編號 Project No:	J-856	日						
	分發予 Distributed To	年	24	24	24	25	26	26
		月	9	9	11	2	6	7
		日	25	26	4	24	27	3
圖則編號 Drg. No.	圖則名稱 Drawing Title		修訂編號 Revision No.					
AW-A-05a	吊趟組裝圖	1	-	A	-	-	-	-
AW-A05a-1	吊趟組裝圖節點	2	-	-	-	-	A	B
AW-A-05a(1)	吊趟組裝圖	3	-	A	-	-	-	-
AW-A05a(1)-1	吊趟組裝圖節點	4	-	-	-	-	A	B
AW-A-02bR	吊趟組裝圖	5	-	A	-	-	-	-
AW-A02bR-1	吊趟組裝圖節點	6	-	-	-	-	A	B
AW-A-02b	吊趟組裝圖	7	-	A	-	-	-	-
AW-A02b-1	吊趟組裝圖節點	8	-	-	-	-	A	B
AW-A-04ai	吊趟組裝圖	9	-	A	-	-	-	-
AW-A04ai-1	吊趟組裝圖節點	10	-	-	-	-	A	B
AW-A-04C	吊趟組裝圖	11	-	A	-	-	-	-
AW-A04C-1	吊趟組裝圖節點	12	-	-	-	-	A	B
AW-A-05	吊趟組裝圖	13	-	A	-	-	-	-
AW-A05-1	吊趟組裝圖節點	14	-	-	-	-	A	B
WQ-01L	吊趟外框左企料	15	-	-	-	-	-	-
WQ-02L	吊趟外框左企料	16	-	-	-	-	-	-
WQ-03L	吊趟外框左企料	17	-	-	-	-	-	-
WQ-01R	吊趟外框右企料	18	-	-	-	-	-	-
WQ-02R	吊趟外框右企料	19	-	-	-	-	-	-
WQ-03R	吊趟外框右企料	20	-	-	-	-	-	-
WH-01	吊趟外框頂橫	21	-	-	-	-	-	-
WH-02	吊趟外框頂橫	22	-	-	-	-	-	-
WH-03	吊趟外框頂橫	23	-	-	-	-	-	-
WH-04	吊趟外框頂橫	24	-	-	-	A	-	-
WH-05	吊趟外框頂橫	25	-	-	-	A	-	-
WH-06	吊趟外框頂橫	26	-	-	-	-	-	-
WH-01a	吊趟外框底橫	27	-	-	-	-	-	-
WH-02a	吊趟外框底橫	28	-	-	-	-	-	-
WH-03a	吊趟外框底橫	29	-	-	-	-	-	-

圖則登記表  
DRAWING REGISTER

接收日期 Receiving Date (適用於客戶圖則)

工程名稱 Project Title:	天水圍天榮站	年							
	T1座隔音門窗拆圖	月							
工程編號 Project No:	J-856	日							
	分發予 Distributed To	年	24	24	24	25	26	26	
		月	9	9	11	2	6	7	
		日	25	26	4	24	27	3	
圖則編號 Drg. No.	圖則名稱 Drawing Title		修訂編號 Revision No.						
WH-04a	吊趟外框底橫	30	-	-	-	-	-	-	
WH-05a	吊趟外框底橫	31	-	-	-	-	-	-	
WH-06a	吊趟外框底橫	32	-	-	-	-	-	-	
NQ-01L	吊趟內框左企料	33	-	-	-	-	-	-	
NQ-02L	吊趟內框左企料	34	-	-	-	-	-	-	
NQ-03L	吊趟內框左企料	35	-	-	-	-	-	-	
NQ-01R	吊趟內框右企料	36	-	-	-	-	-	-	
NQ-02R	吊趟內框右企料	37	-	-	-	-	-	-	
NQ-03R	吊趟內框右企料	38	-	-	-	-	-	-	
NH-01	吊趟內框頂橫	39	-	-	-	-	-	-	
NH-02	吊趟內框頂橫	40	-	-	-	-	-	-	
NH-03	吊趟內框頂橫	41	-	-	-	-	-	-	
NH-04	吊趟內框頂橫	42	-	-	-	A	-	-	
NH-05	吊趟內框頂橫	43	-	-	-	A	-	-	
NH-06	吊趟內框頂橫	44	-	-	-	-	-	-	
NH-01a	吊趟內框底橫	45	-	-	-	-	-	-	
NH-02a	吊趟內框底橫	46	-	-	-	-	-	-	
NH-03a	吊趟內框底橫	47	-	-	-	-	-	-	
NH-04a	吊趟內框底橫	48	-	-	-	-	-	-	
NH-05a	吊趟內框底橫	49	-	-	-	-	-	-	
NH-06a	吊趟內框底橫	50	-	-	-	-	-	-	
WH-SKG01	門玉頂部收口蓋	51	-	-	-	-	-	-	
WH-SKG02	門玉頂部收口蓋	52	-	-	-	-	-	-	
WH-SKG03	門玉頂部收口蓋	53	-	-	-	-	-	-	
WH-SKG04	門玉頂部收口蓋	54	-	-	-	A	-	-	
WH-SKG05	門玉頂部收口蓋	55	-	-	-	A	-	-	
WH-SKG06	門玉頂部收口蓋	56	-	-	-	-	-	-	
WH-SKG01a	門玉底部收口蓋	57	-	-	-	-	-	-	
WH-SKG02a	門玉底部收口蓋	58	-	-	-	-	-	-	

圖則登記表  
DRAWING REGISTER


接收日期 Receiving Date (適用於客戶圖則)

工程名稱 Project Title:	天水圍天榮站	年								
	T1座隔音門窗拆圖	月								
工程編號 Project No:	J-856	日								
分發予 Distributed To		年	24	24	24	25	26	26		
		月	9	9	11	2	6	7		
		日	25	26	4	24	27	3		
圖則編號 Drg. No.	圖則名稱 Drawing Title		修訂編號 Revision No.							
WH-SKG03a	門玉底部收口蓋	59	-	-	-	-	-	-		
WH-SKG04a	門玉底部收口蓋	60	-	-	-	-	-	-		
WH-SKG05a	門玉底部收口蓋	61	-	-	-	-	-	-		
WH-SKG06a	門玉底部收口蓋	62	-	-	-	-	-	-		
WQ-KG01L	外框企扣蓋	63	-	-	-	-	-	-		
WQ-KG02L	外框企扣蓋	64	-	-	-	-	-	-		
WQ-KG03L	外框企扣蓋	65	-	-	-	-	-	-		
WQ-KG01R	外框企扣蓋	66	-	-	-	-	-	-		
WQ-KG02R	外框企扣蓋	67	-	A	-	-	-	-		
WQ-KG03R	外框企扣蓋	68	-	A	-	-	-	-		
WQ-KG04R	外框企扣蓋	69	-	A	-	-	-	-		
G-JM01	L角碼加工圖	70	-	-	-	-	-	-		
H-DG01	導軌加工圖	71	-	-	-	-	-	-		
H-DG02	導軌加工圖	72	-	-	-	-	-	-		
H-DG03	導軌加工圖	73	-	-	-	-	-	-		
H-DG04	導軌加工圖	74	-	-	-	-	-	-		
H-DG05	導軌加工圖	75	-	-	-	-	-	-		
H-DG06	導軌加工圖	76	-	-	-	-	-	-		
H-DG07	導軌加工圖	77	-	-	A	-	-	-		
H-TG01	導軌頂蓋加工圖	78	-	-	-	-	-	-		
H-TG02	導軌頂蓋加工圖	79	-	-	-	-	-	-		
H-TG03	導軌頂蓋加工圖	80	-	-	-	-	-	-		
H-TG04	導軌頂蓋加工圖	81	-	-	-	-	-	-		
H-TG05	導軌頂蓋加工圖	82	-	-	-	-	-	-		
H-TG06	導軌頂蓋加工圖	83	-	-	-	-	-	-		
H-TG07	導軌頂蓋加工圖	84	-	-	-	-	-	-		
H-CG-01	導軌頂側扣蓋加工圖	85	-	-	-	-	-	-		
H-CG-02	導軌頂側扣蓋加工圖	86	-	-	-	-	-	-		
H-CG-03	導軌頂側扣蓋加工圖	87	-	-	-	-	-	-		

圖則登記表  
DRAWING REGISTER

接收日期 Receiving Date (適用於客戶圖則)


工程名稱 Project Title:	天水圍天榮站	年						
	T1座隔音門窗拆圖	月						
工程編號 Project No:	J-856	日						
	分發予 Distributed To	年	24	24	24	25	26	26
		月	9	9	11	2	6	7
		日	25	26	4	24	27	3
圖則編號 Drg. No.	圖則名稱 Drawing Title		修訂編號 Revision No.					
H-CG-04	導軌頂側扣蓋加工圖	88	-	-	-	-	-	-
H-CG-05	導軌頂側扣蓋加工圖	89	-	-	-	-	-	-
H-CG-06	導軌頂側扣蓋加工圖	90	-	-	-	-	-	-
H-CG-07	導軌頂側扣蓋加工圖	91	-	-	-	-	-	-
H-FK01	導軌頂側封口	92	-	-	-	-	-	-
H-LT01	導軌頂蓋鋁通	93	-	-	-	-	-	-
H-LT02	導軌頂蓋鋁通	94	-	-	-	-	-	-
H-LT03	導軌頂蓋鋁通	95	-	-	-	-	-	-
H-LT04	導軌頂蓋鋁通	96	-	-	-	-	-	-
J856-SD-AS-5101	位置圖	97	-	-	-	-	-	-
J856-SD-AS-5102	位置圖	98	-	-	-	-	-	-
J856-SD-AS-5103	位置圖	99	-	-	-	-	-	-
J856-SD-AS-5104	位置圖	100	-	-	-	-	-	-
J856-SD-AS-5105	位置圖	101	-	-	-	-	-	-
J856-SD-AS-5106	位置圖	102	-	-	-	-	-	-
J856-SD-AS-5107	位置圖	103	-	-	-	-	-	-

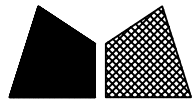


美特鋁質有限公司  
MIDI Aluminium Fabricator Ltd.

工程號 J856

地盤 天榮站

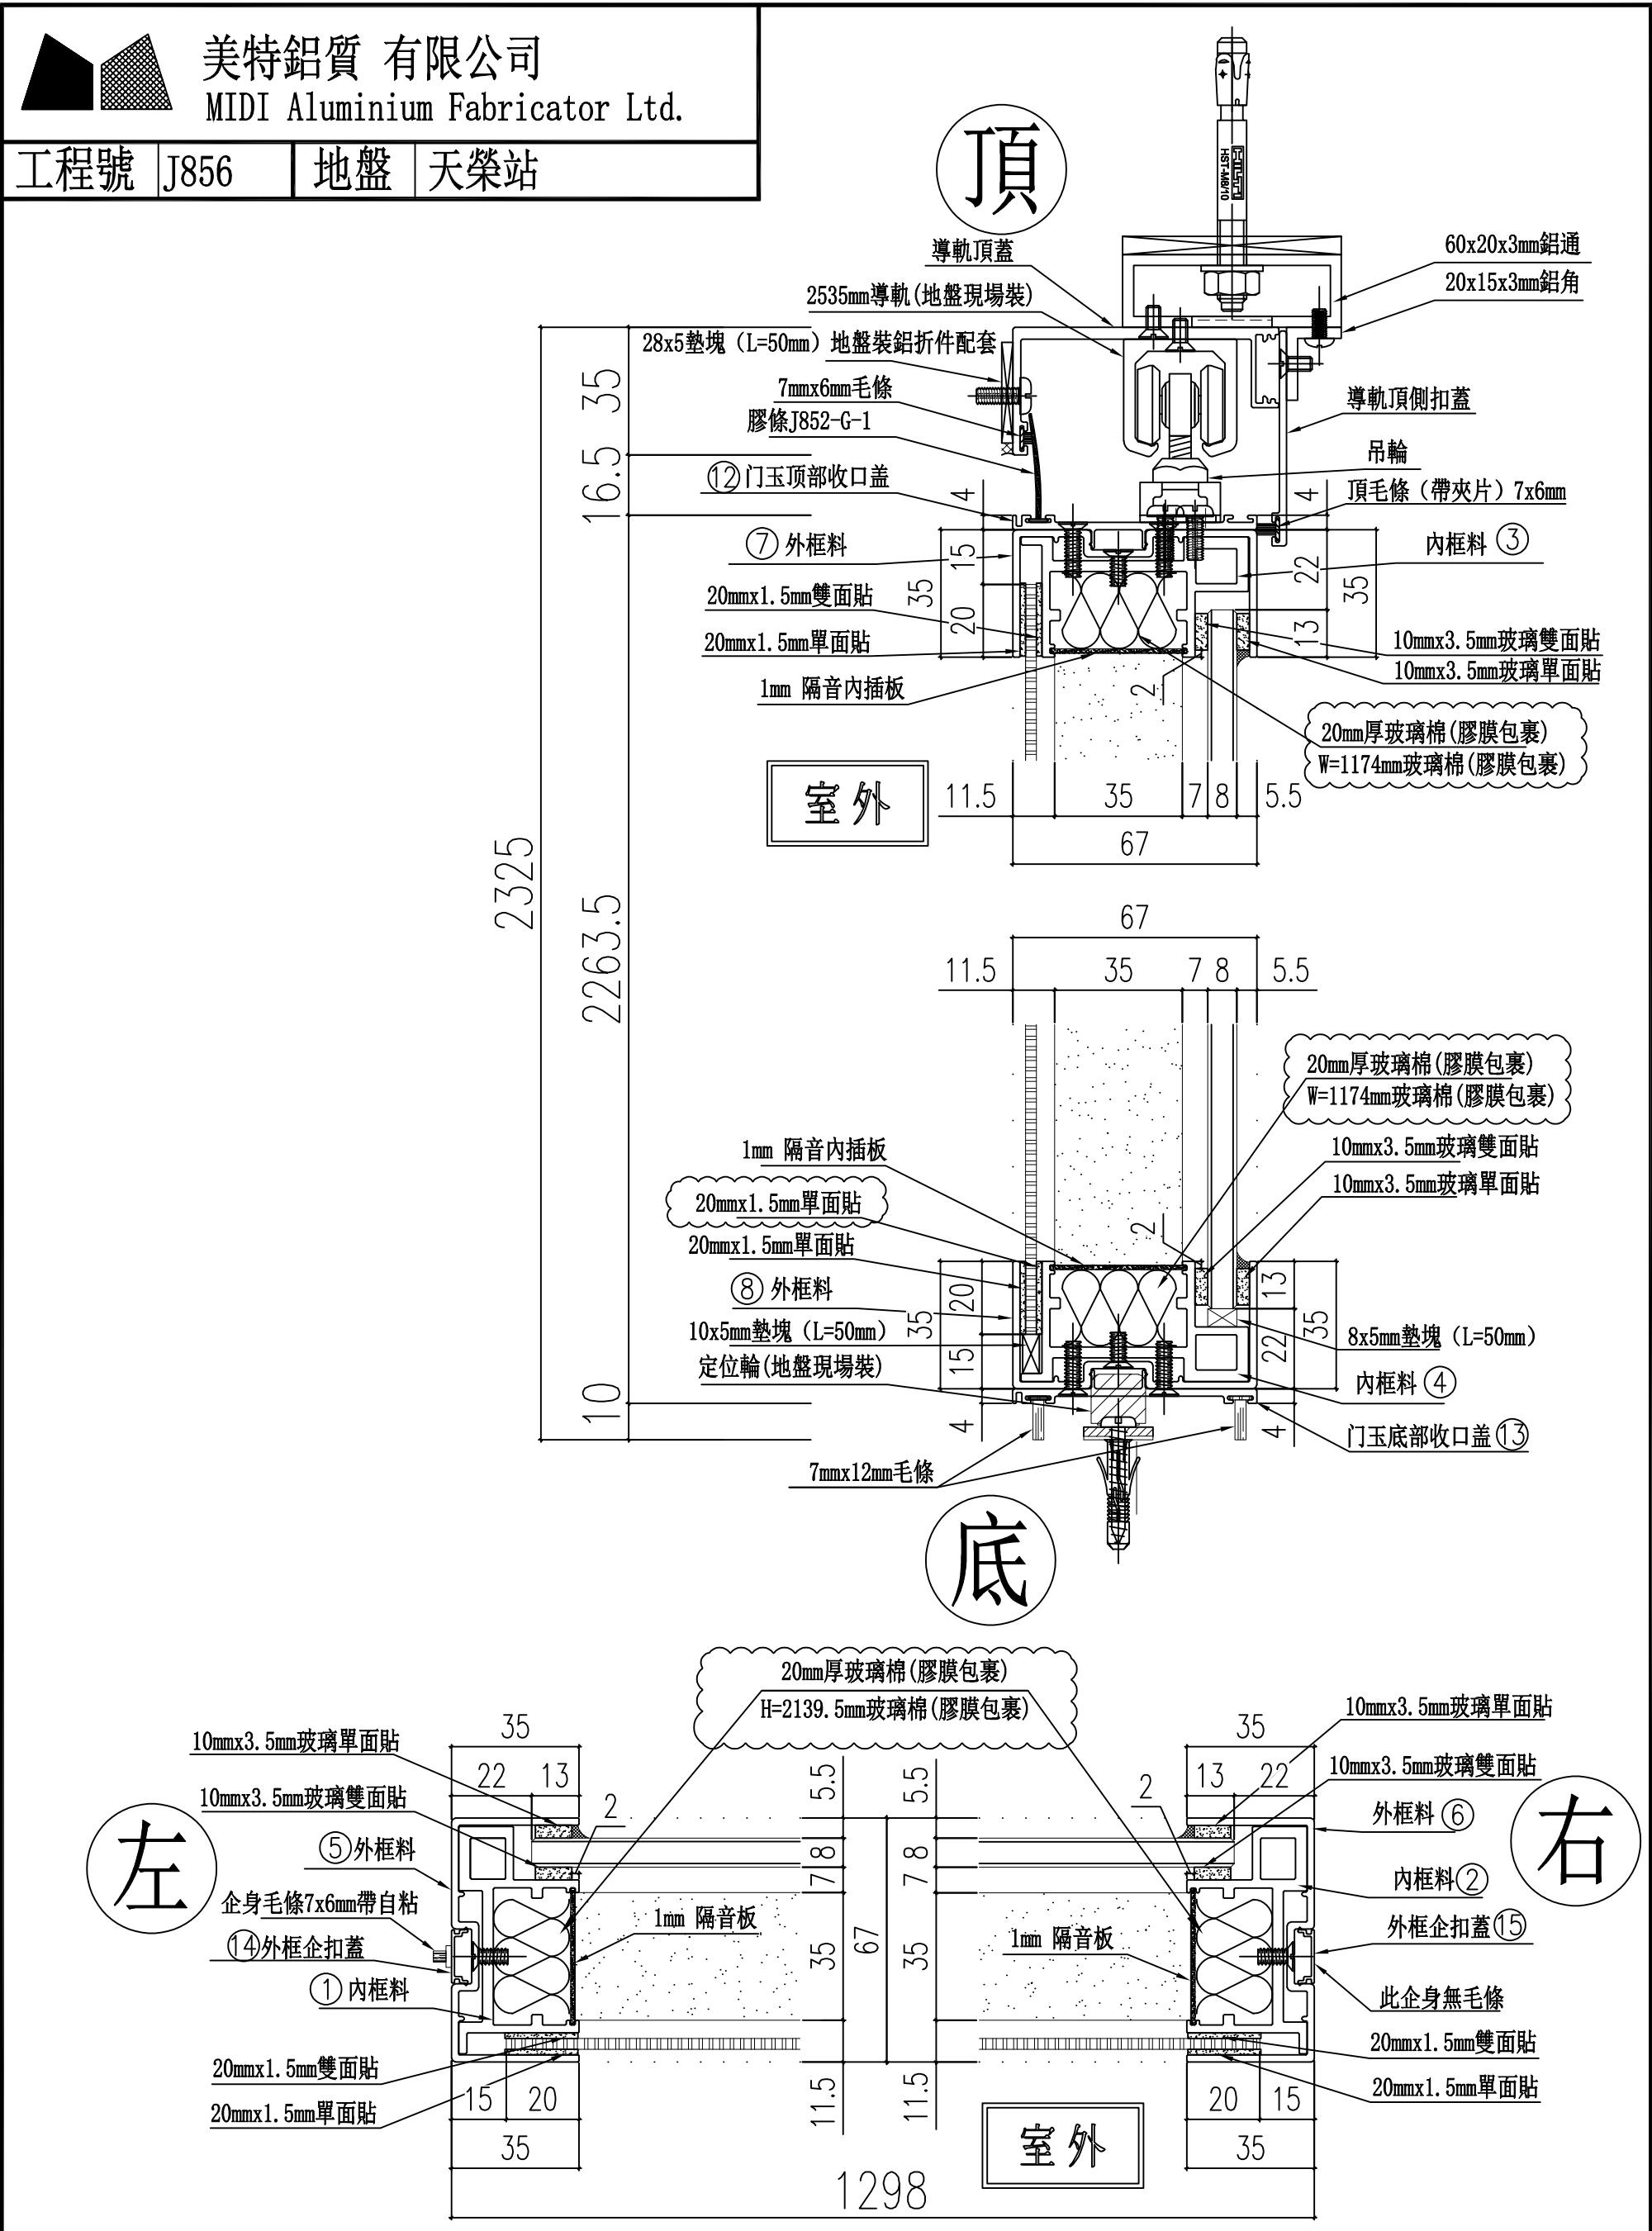


名稱	吊趟組裝圖節點	制圖	周廣志	2024.08.09	修改	A	B
材料		復核	謝永林	2024.09.23	日期	2025.06.27	2025.07.03
顏色		批准			圖號	AW-A05a-1	

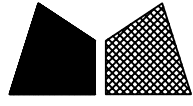


美特鋁質有限公司  
MIDI Aluminium Fabricator Ltd.

工程號 J856

地盤 天榮站

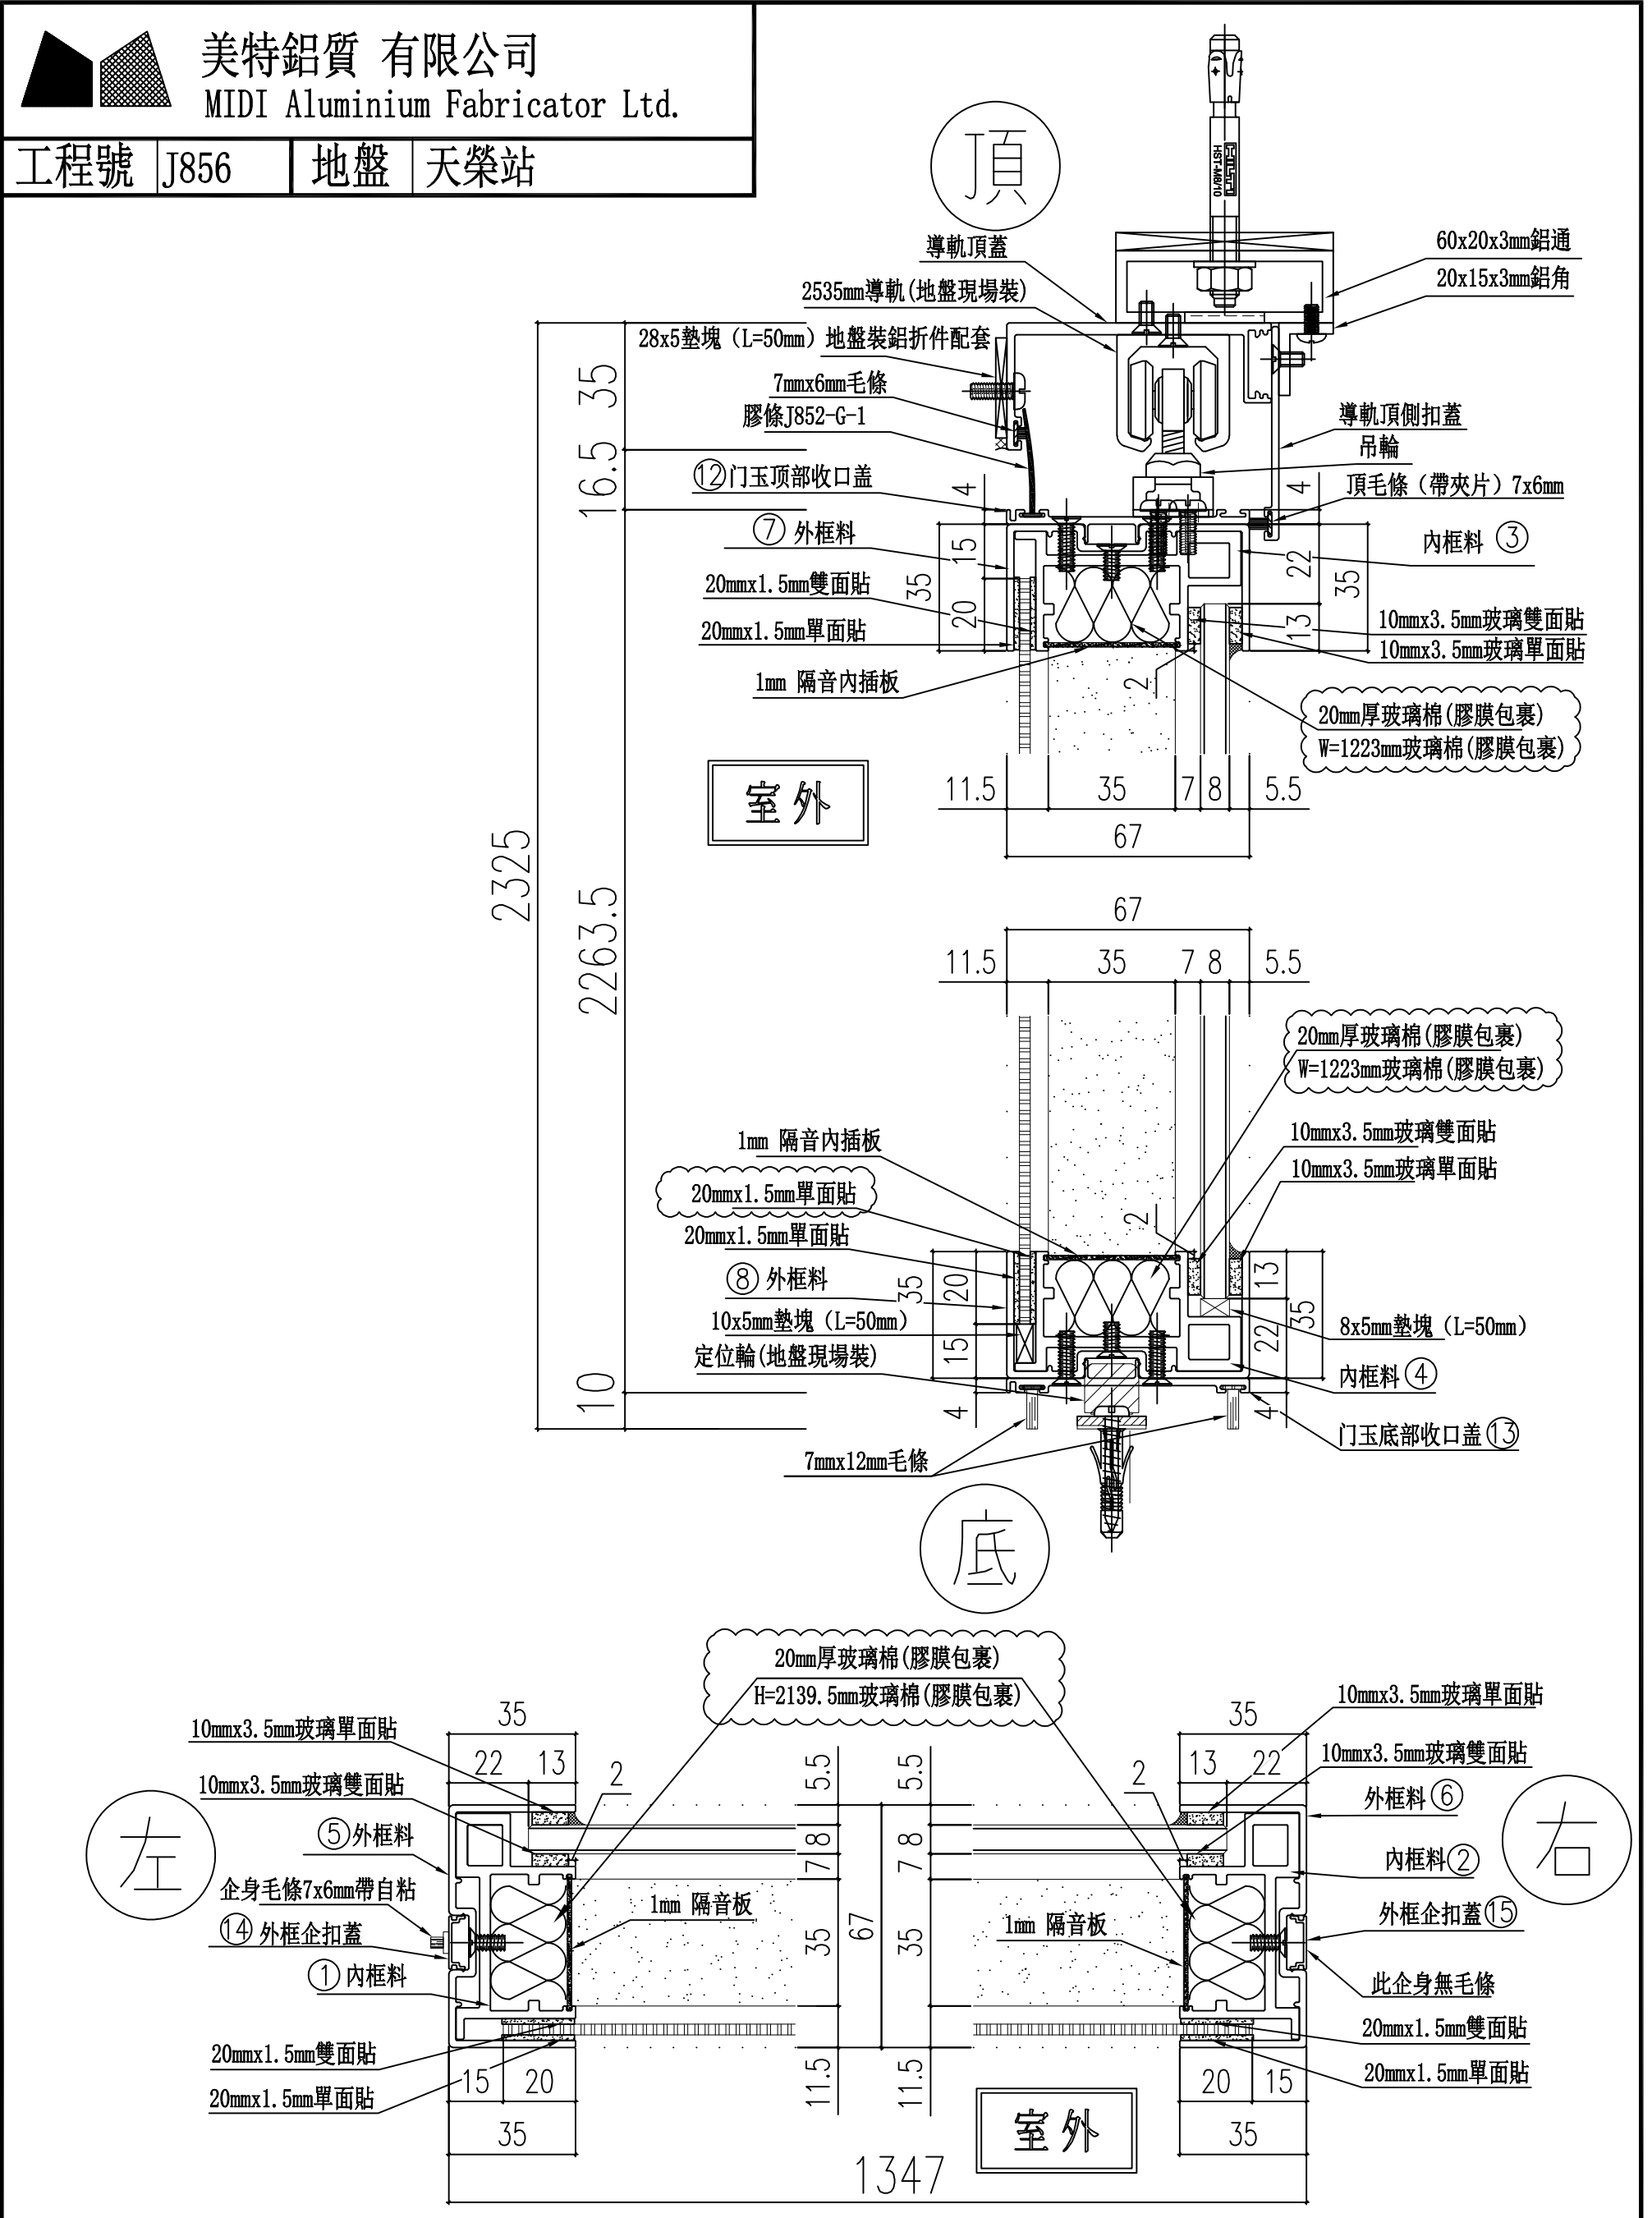

名稱	吊趟組裝圖節點	制圖	周廣志	2024.08.09	修改	A	B
材料		復核	謝永林	2024.09.23	日期	2025.06.27	2025.07.03
顏色		批准			圖號	AW-A05a(1)-1	


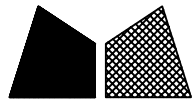


美特鋁質有限公司  
MIDI Aluminium Fabricator Ltd.


工程號 J856

地盤 天榮站

頂

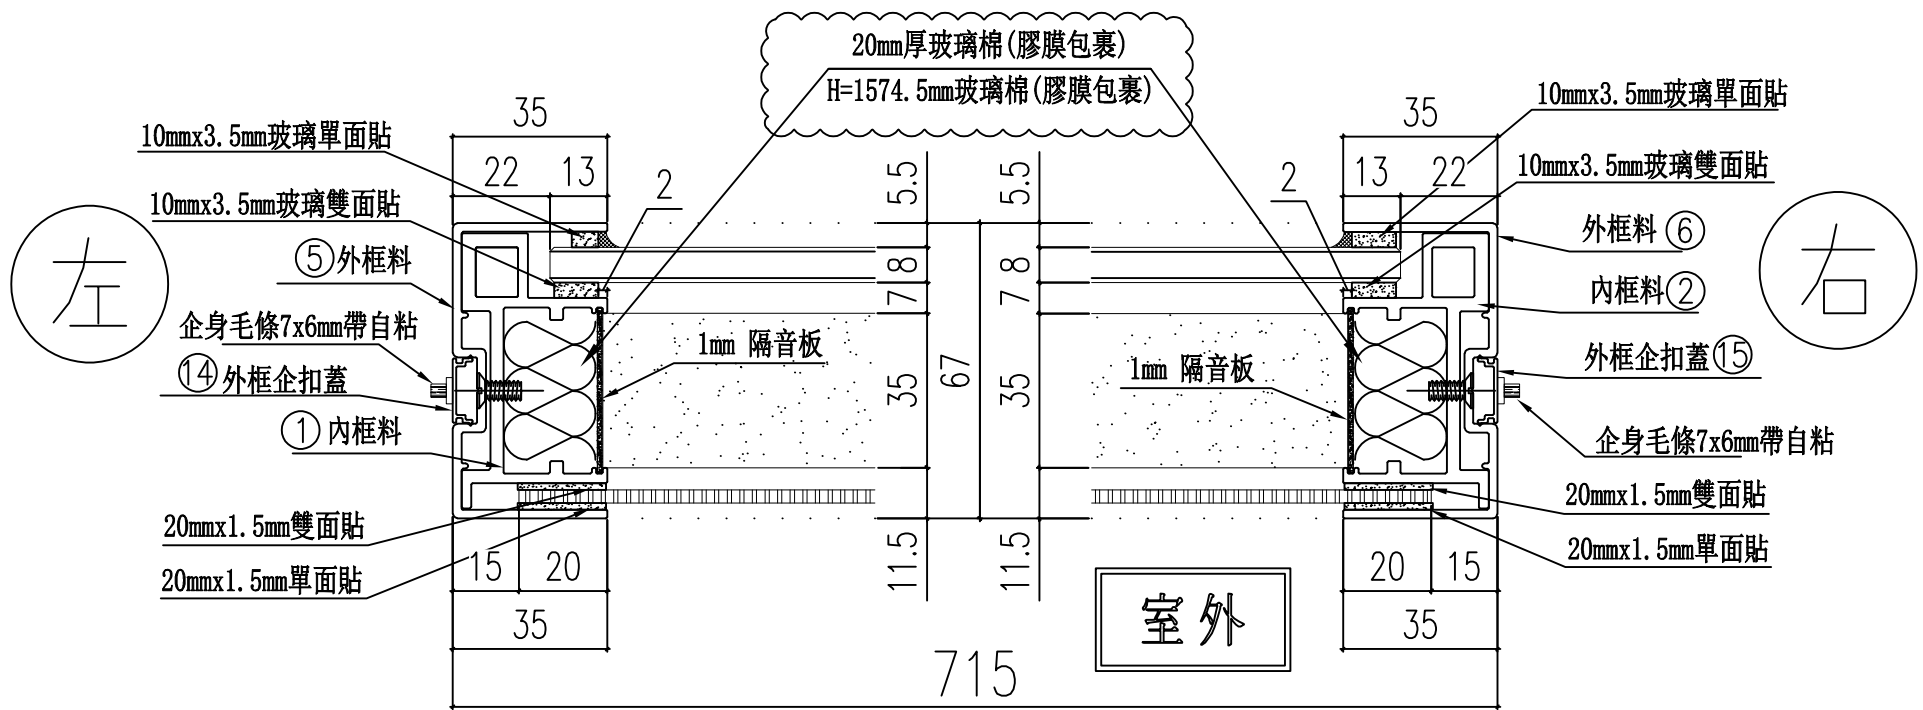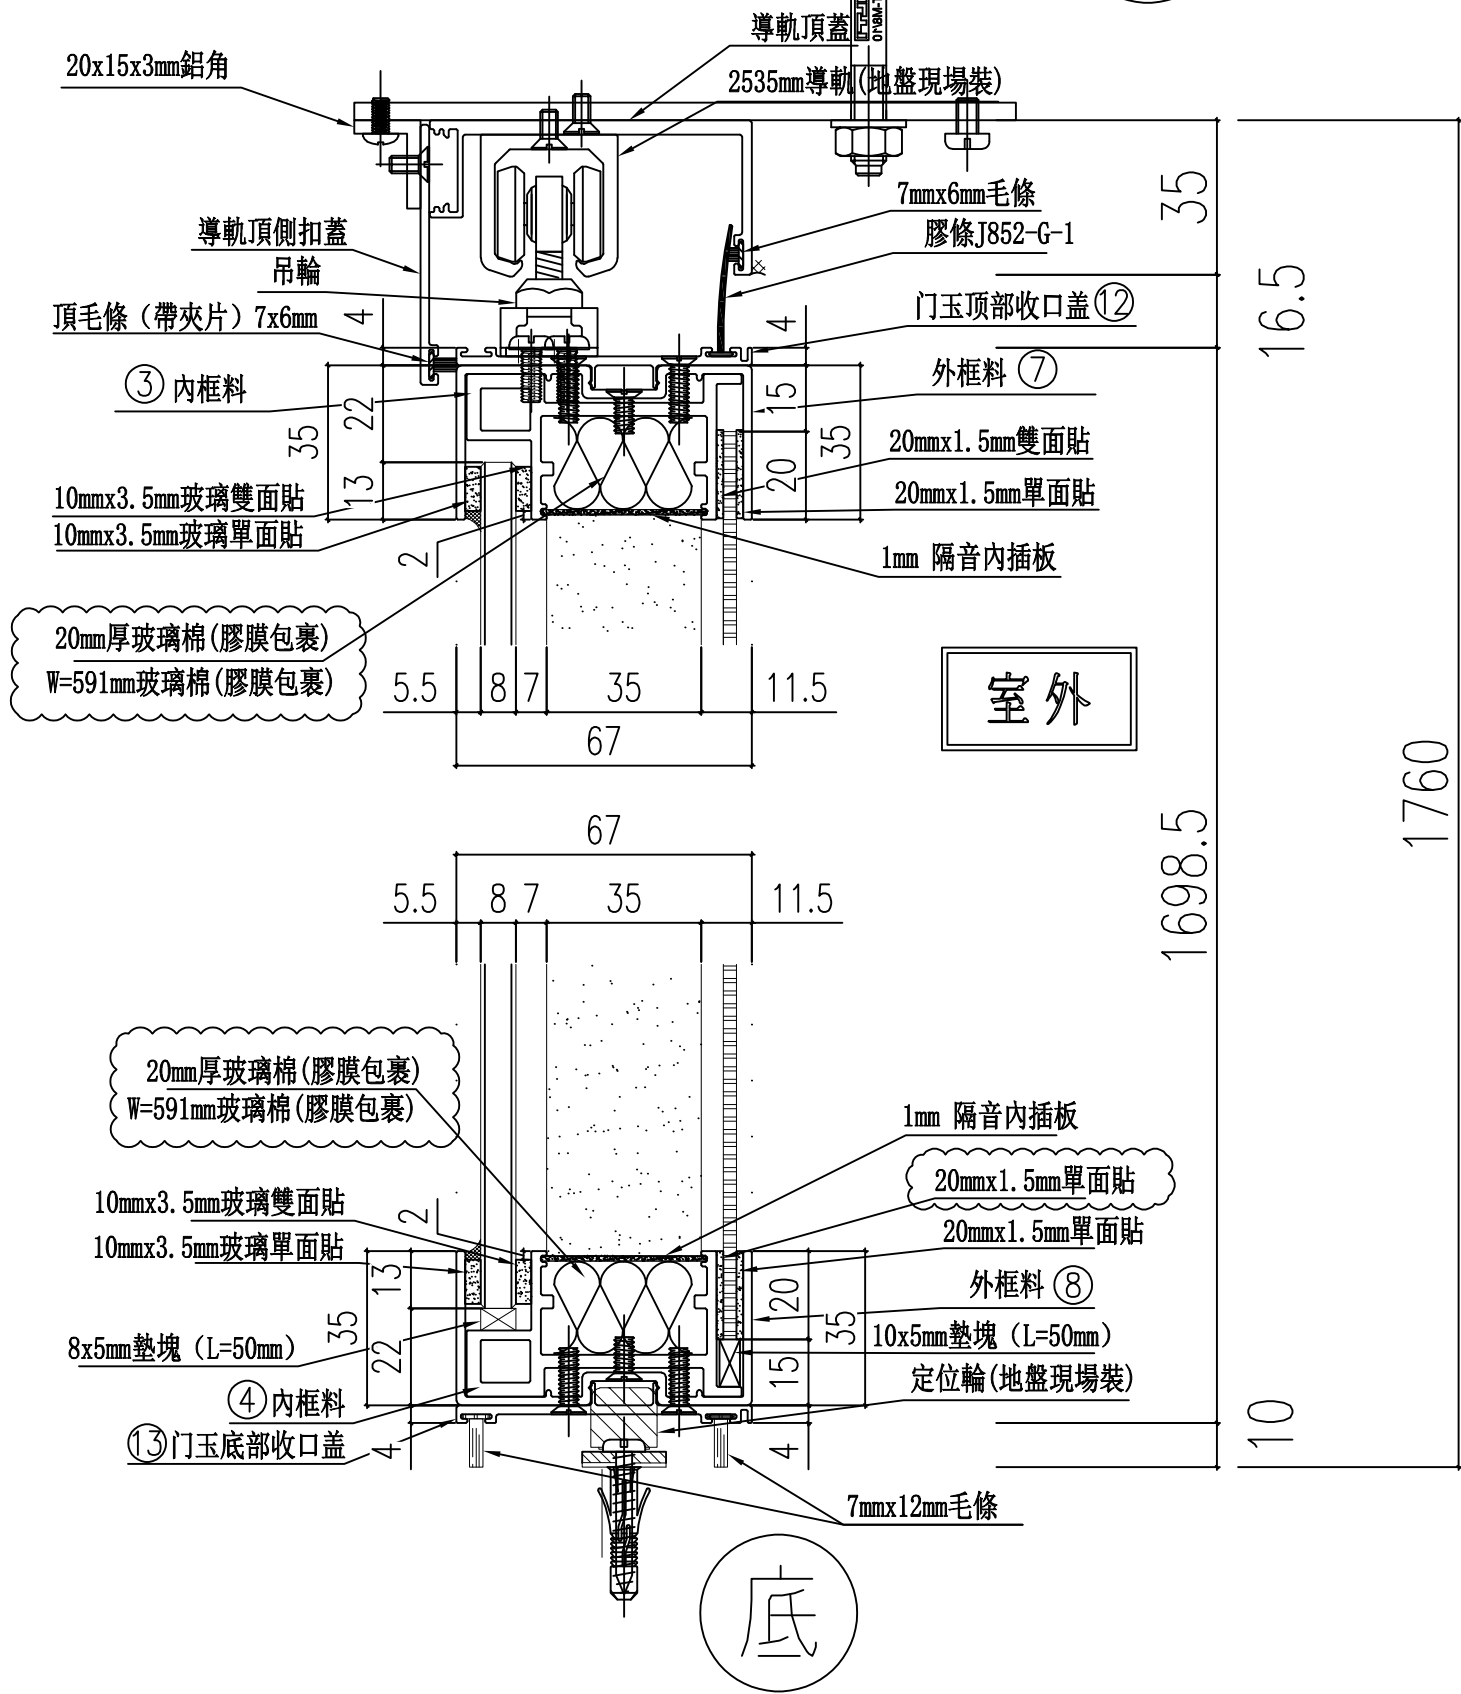


名稱	吊趟組裝圖節點	制圖	周廣志	2024.08.09	修改	A	B	
材料		復核	謝永林	2024.09.23	日期	2025.06.27	2025.07.03	
顏色		批准			圖號	AW-A02bR-1		

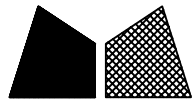


美特鋁質 有限公司  
MIDI Aluminium Fabricator Ltd.

工程號 J856

地盤 天榮站

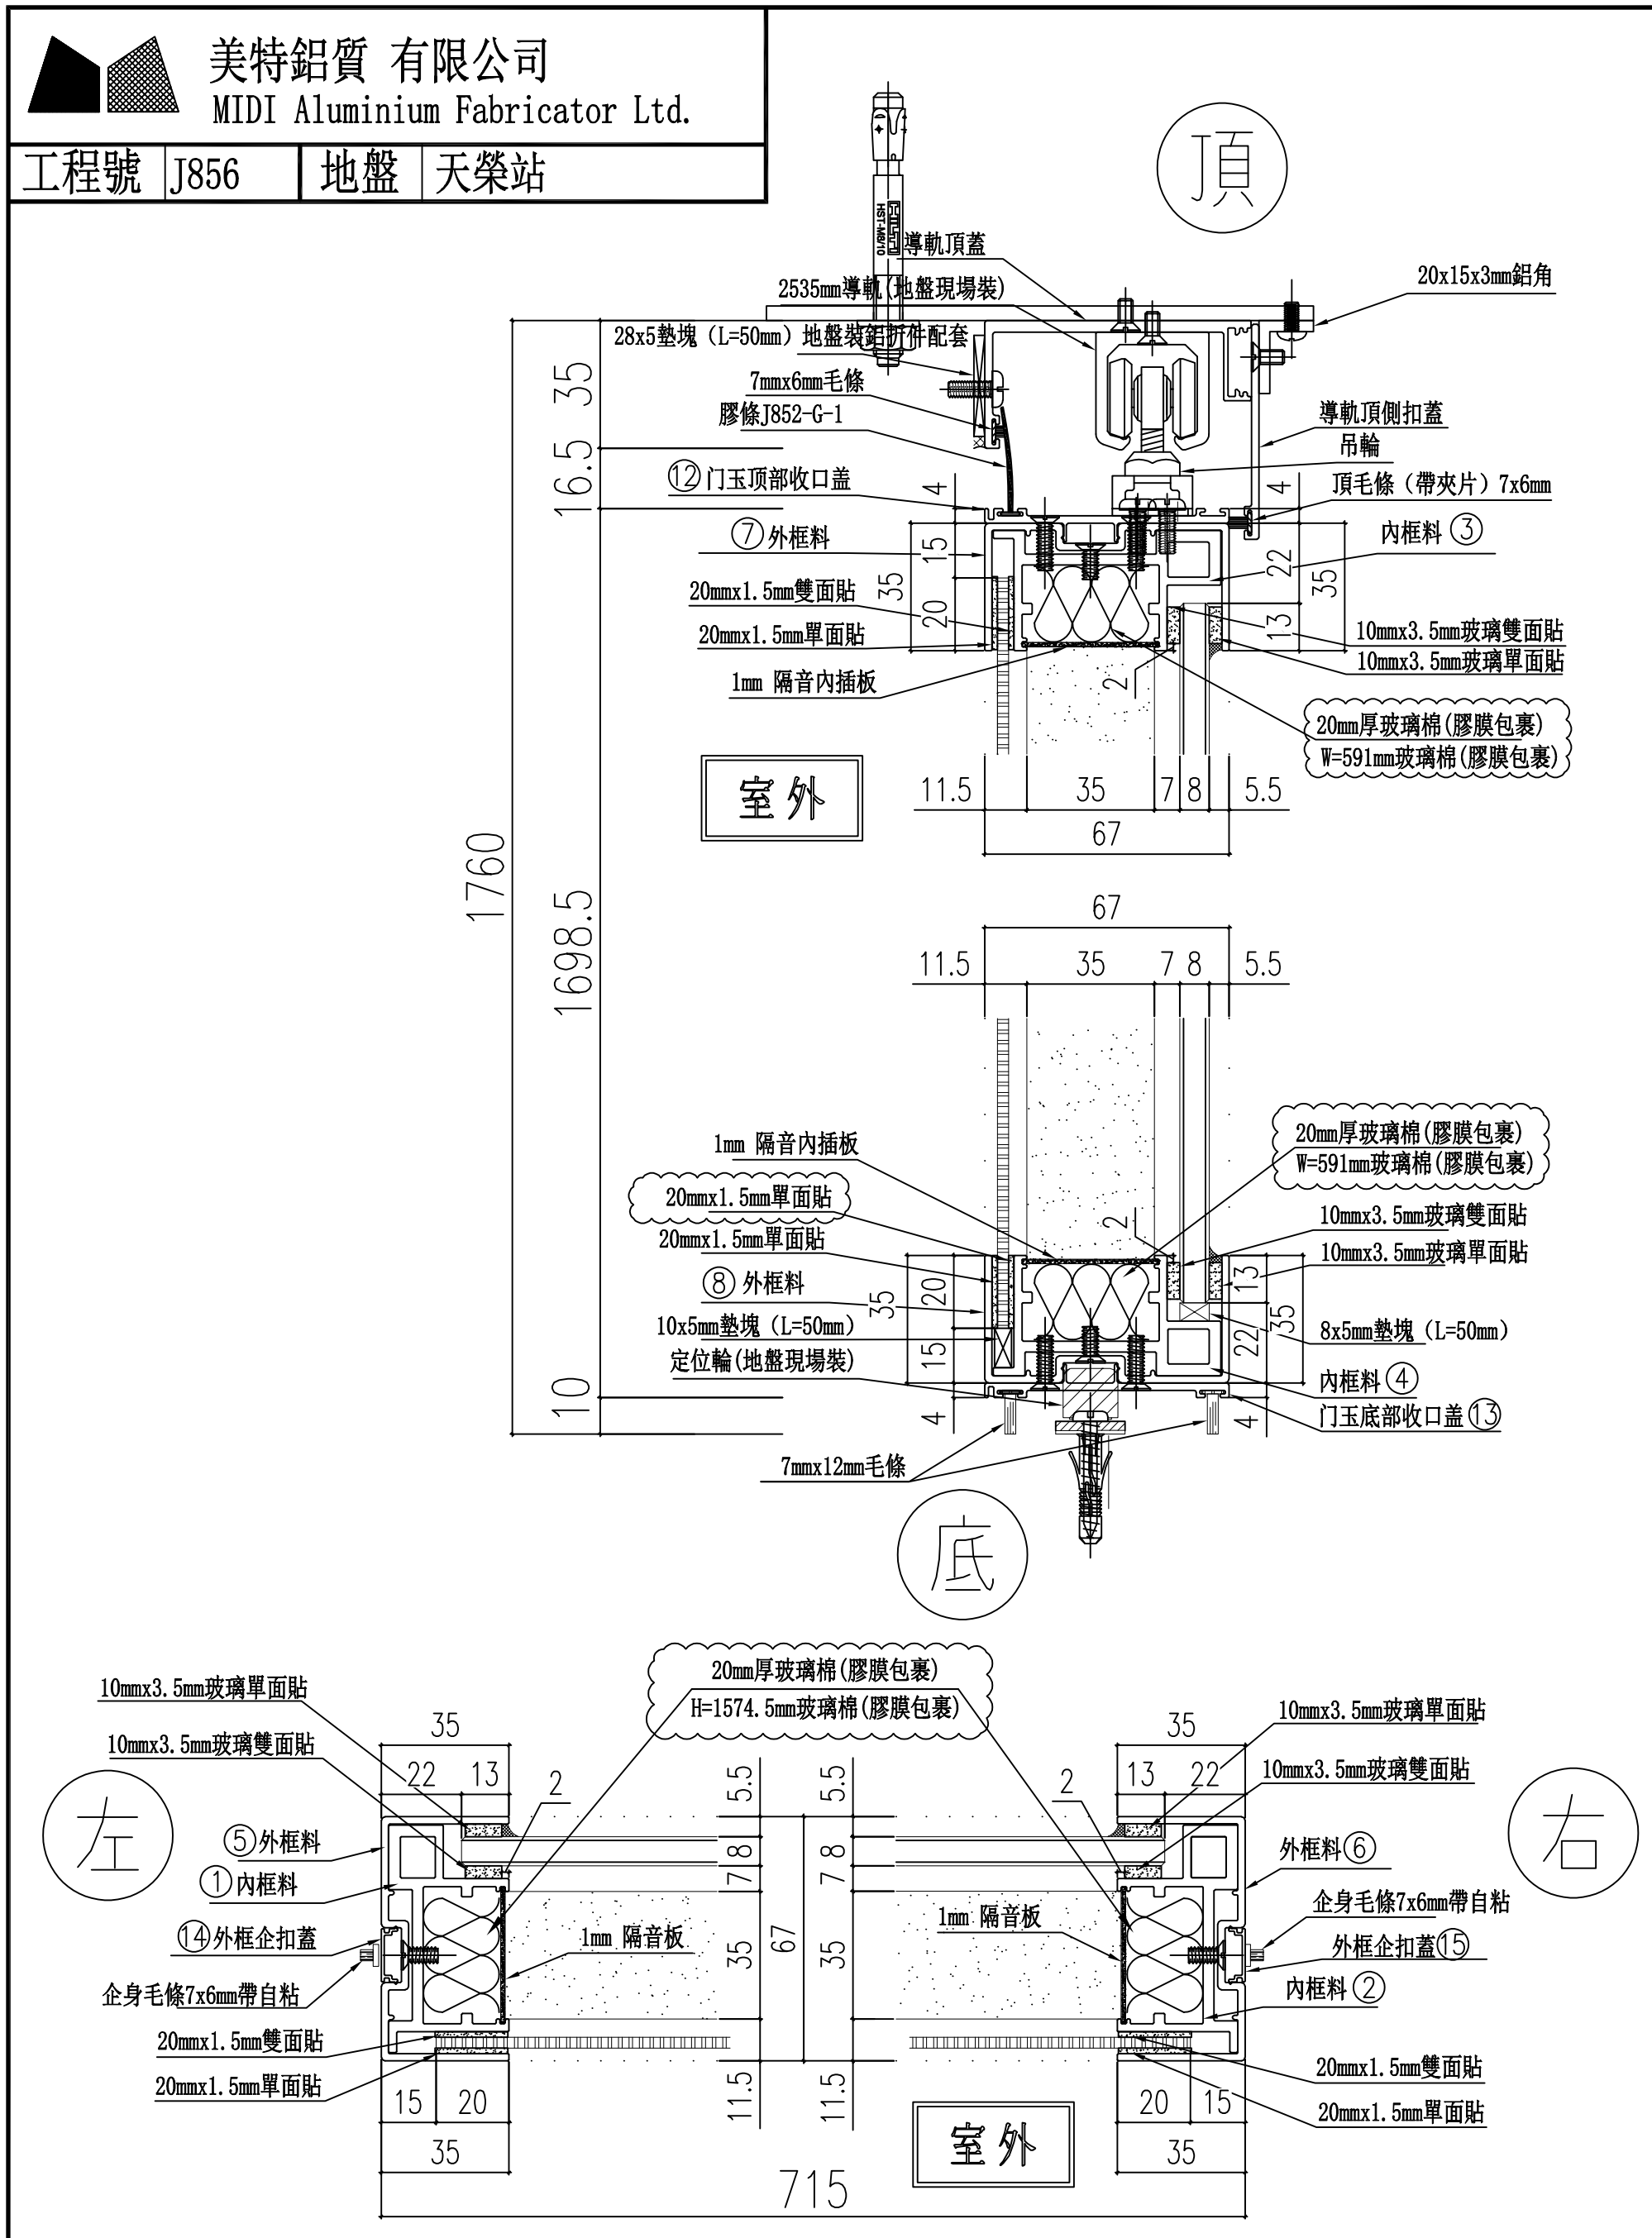


名稱	吊趟組裝圖節點	制圖	周廣志	2024.08.09	修改	A	B	
材料		復核	謝永林	2024.09.23	日期	2025.06.27	2025.07.03	
顏色		批准			圖號	AW-A02b-1		

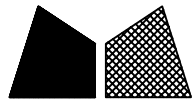


美特鋁質 有限公司  
MIDI Aluminium Fabricator Ltd.

工程號 J856

地盤 天榮站

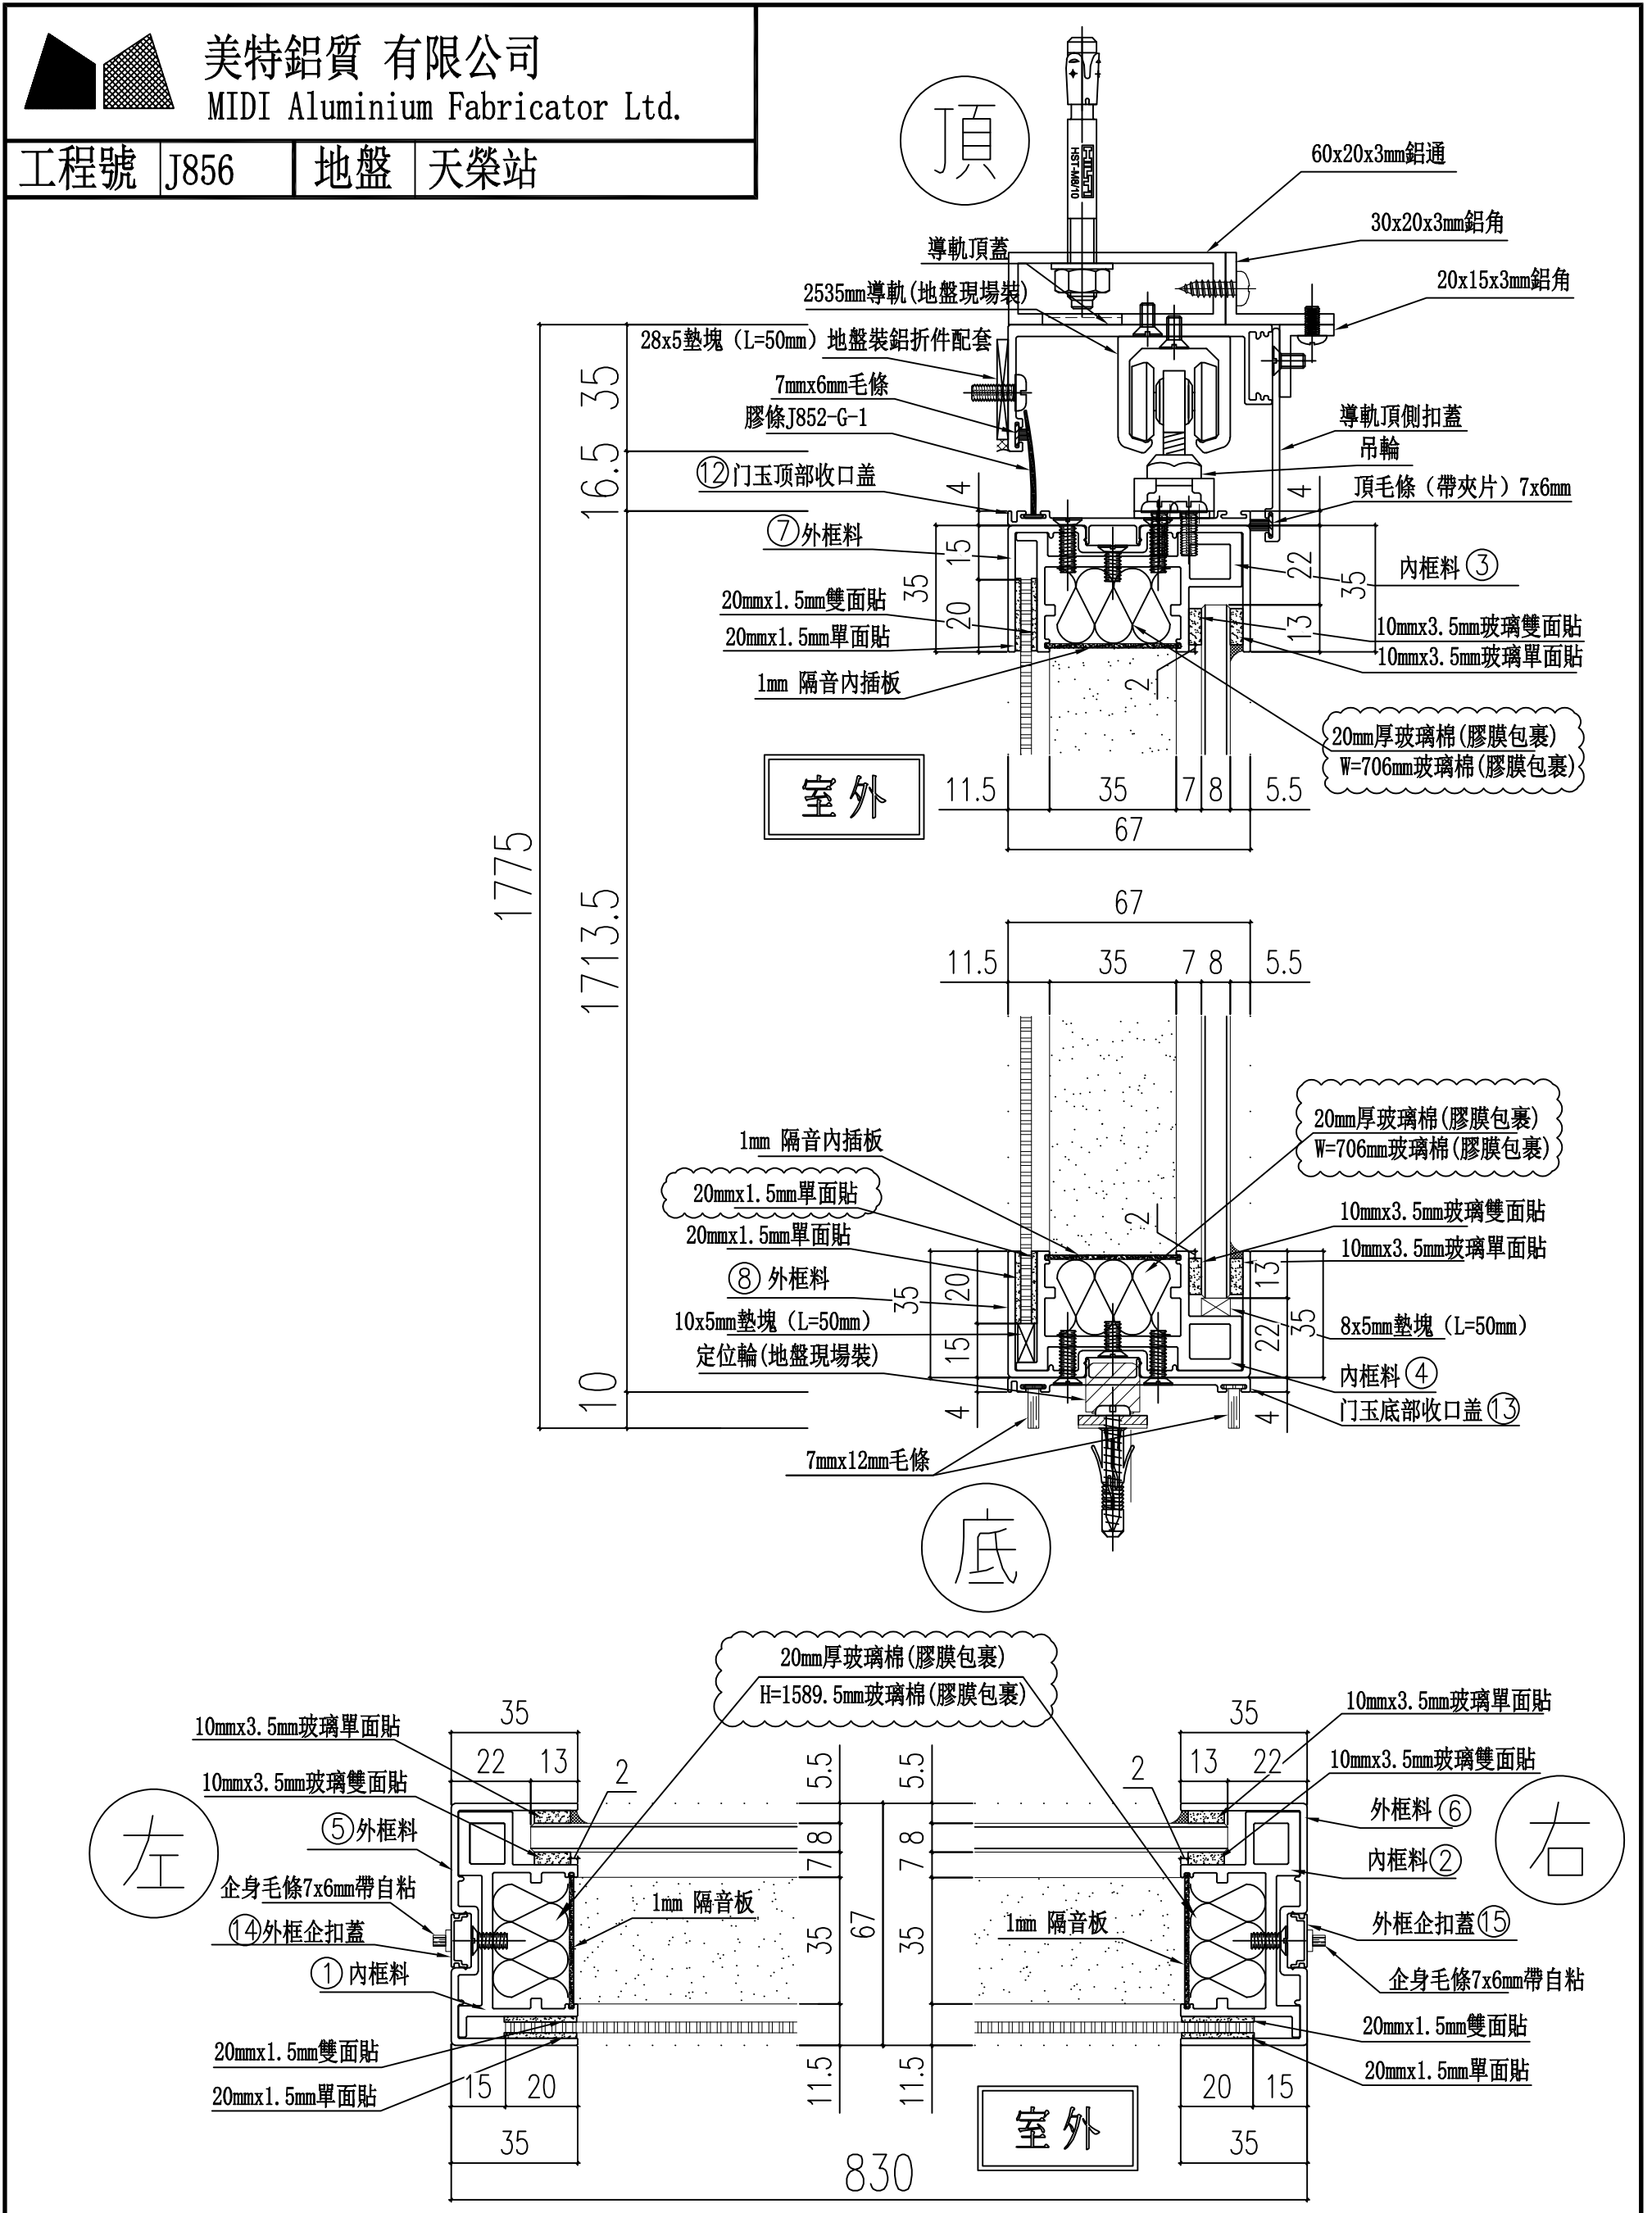


名稱	吊趟組裝圖節點	制圖	周廣志	2024.08.09	修改	A	B	
材料		復核	謝永林	2024.09.23	日期	2025.06.27	2025.07.03	
顏色		批准			圖號	AW-A04ai-1		

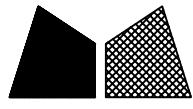


美特鋁質 有限公司  
MIDI Aluminium Fabricator Ltd.

工程號 J856

地盤 天榮站

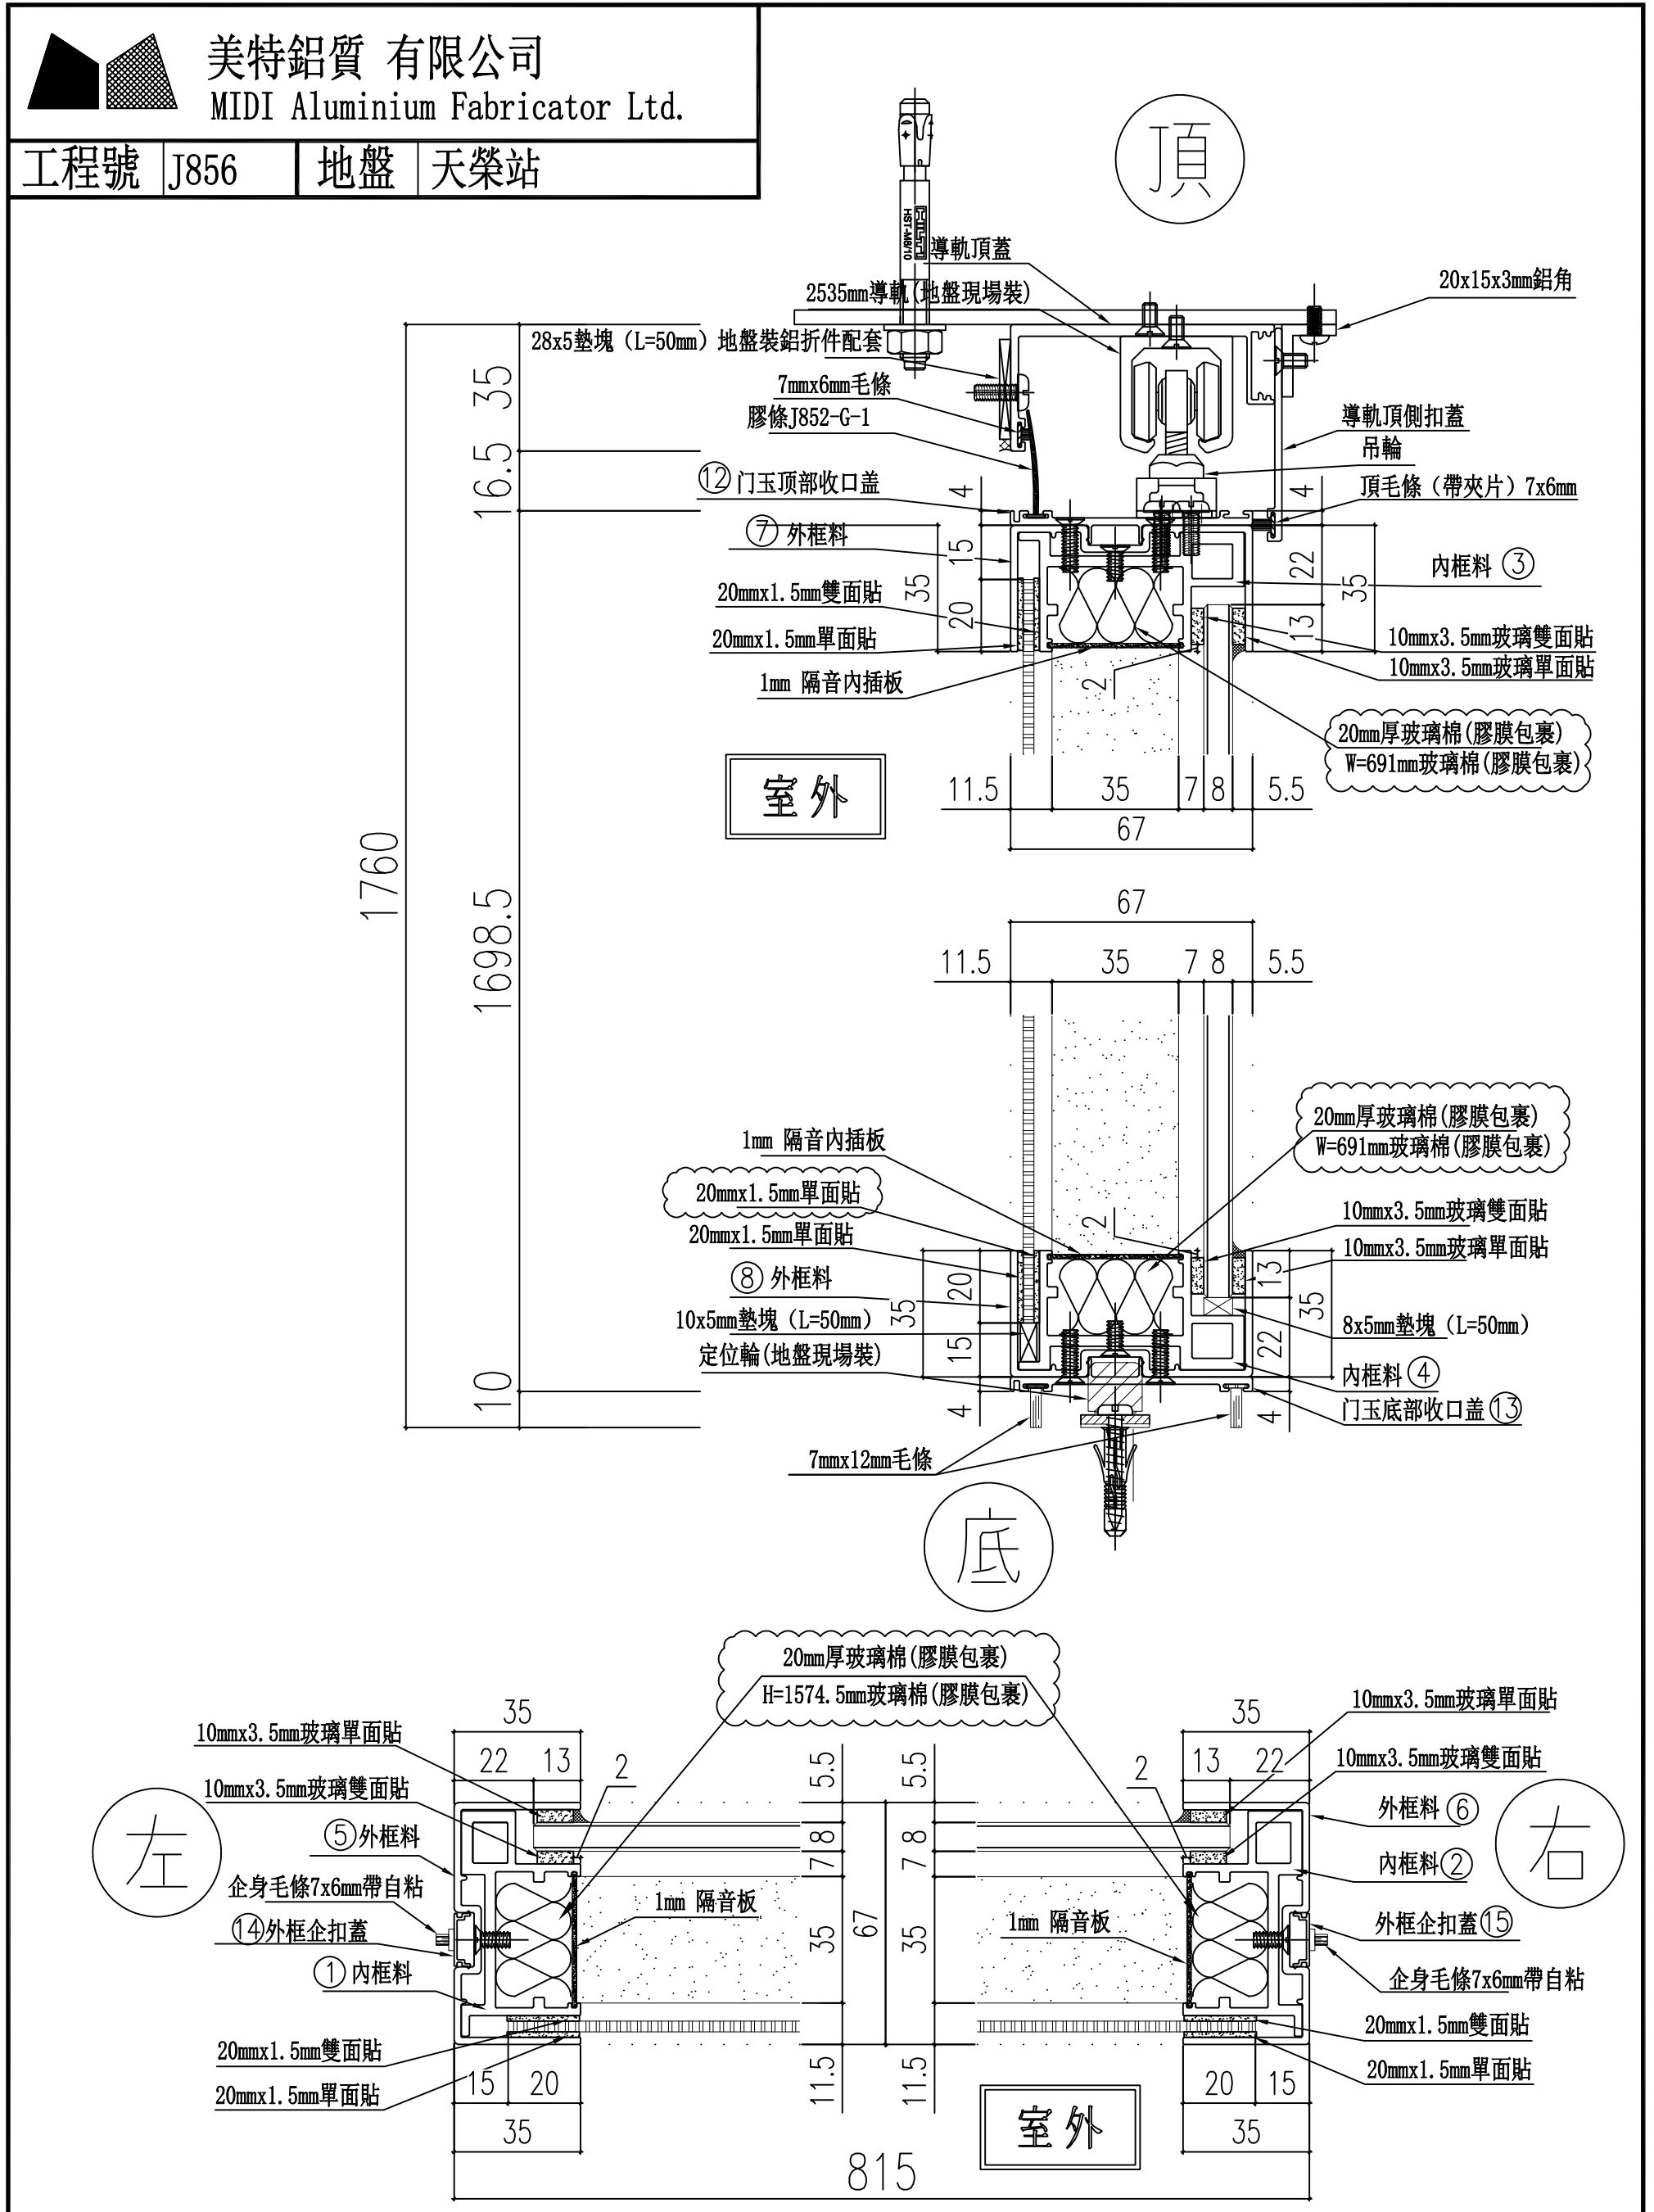

名稱	吊趟組裝圖節點	制圖	周廣志	2024.08.09	修改	A	B
材料		復核	謝永林	2024.09.23	日期	2025.06.27	2025.07.03
顏色		批准			圖號	AW-A04C-1	


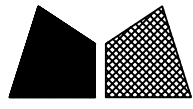


美特鋁質有限公司  
MIDI Aluminium Fabricator Ltd.

工程號 J856

地盤 天榮站

頂

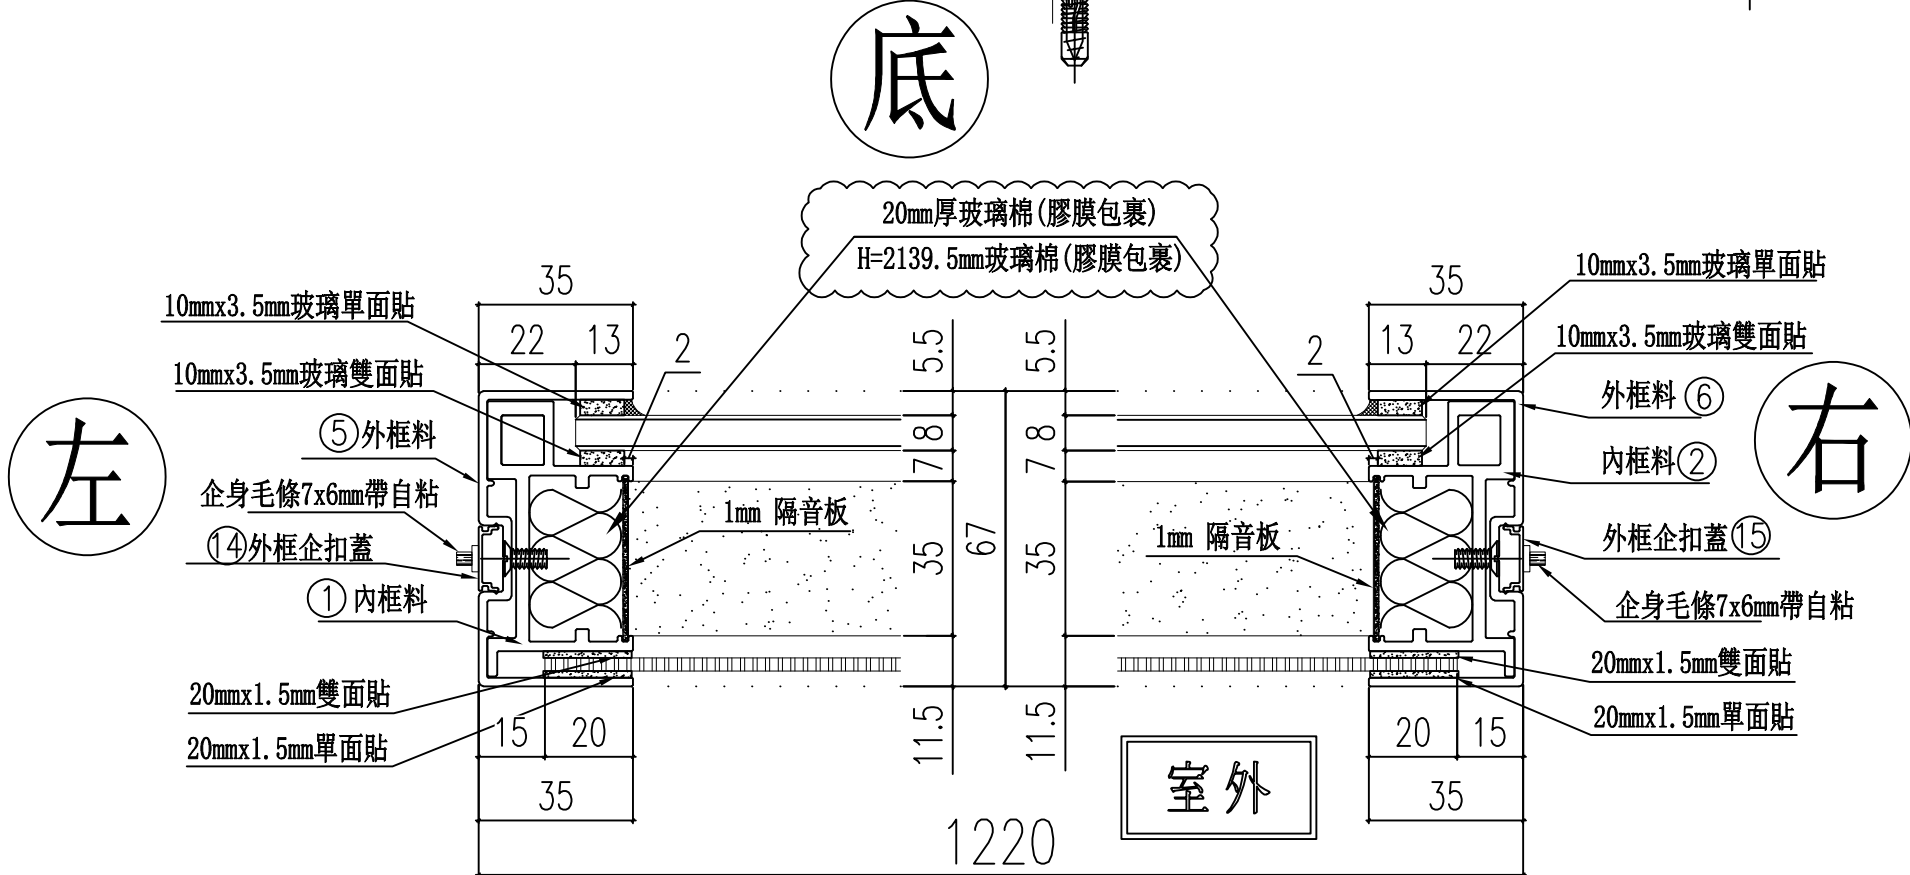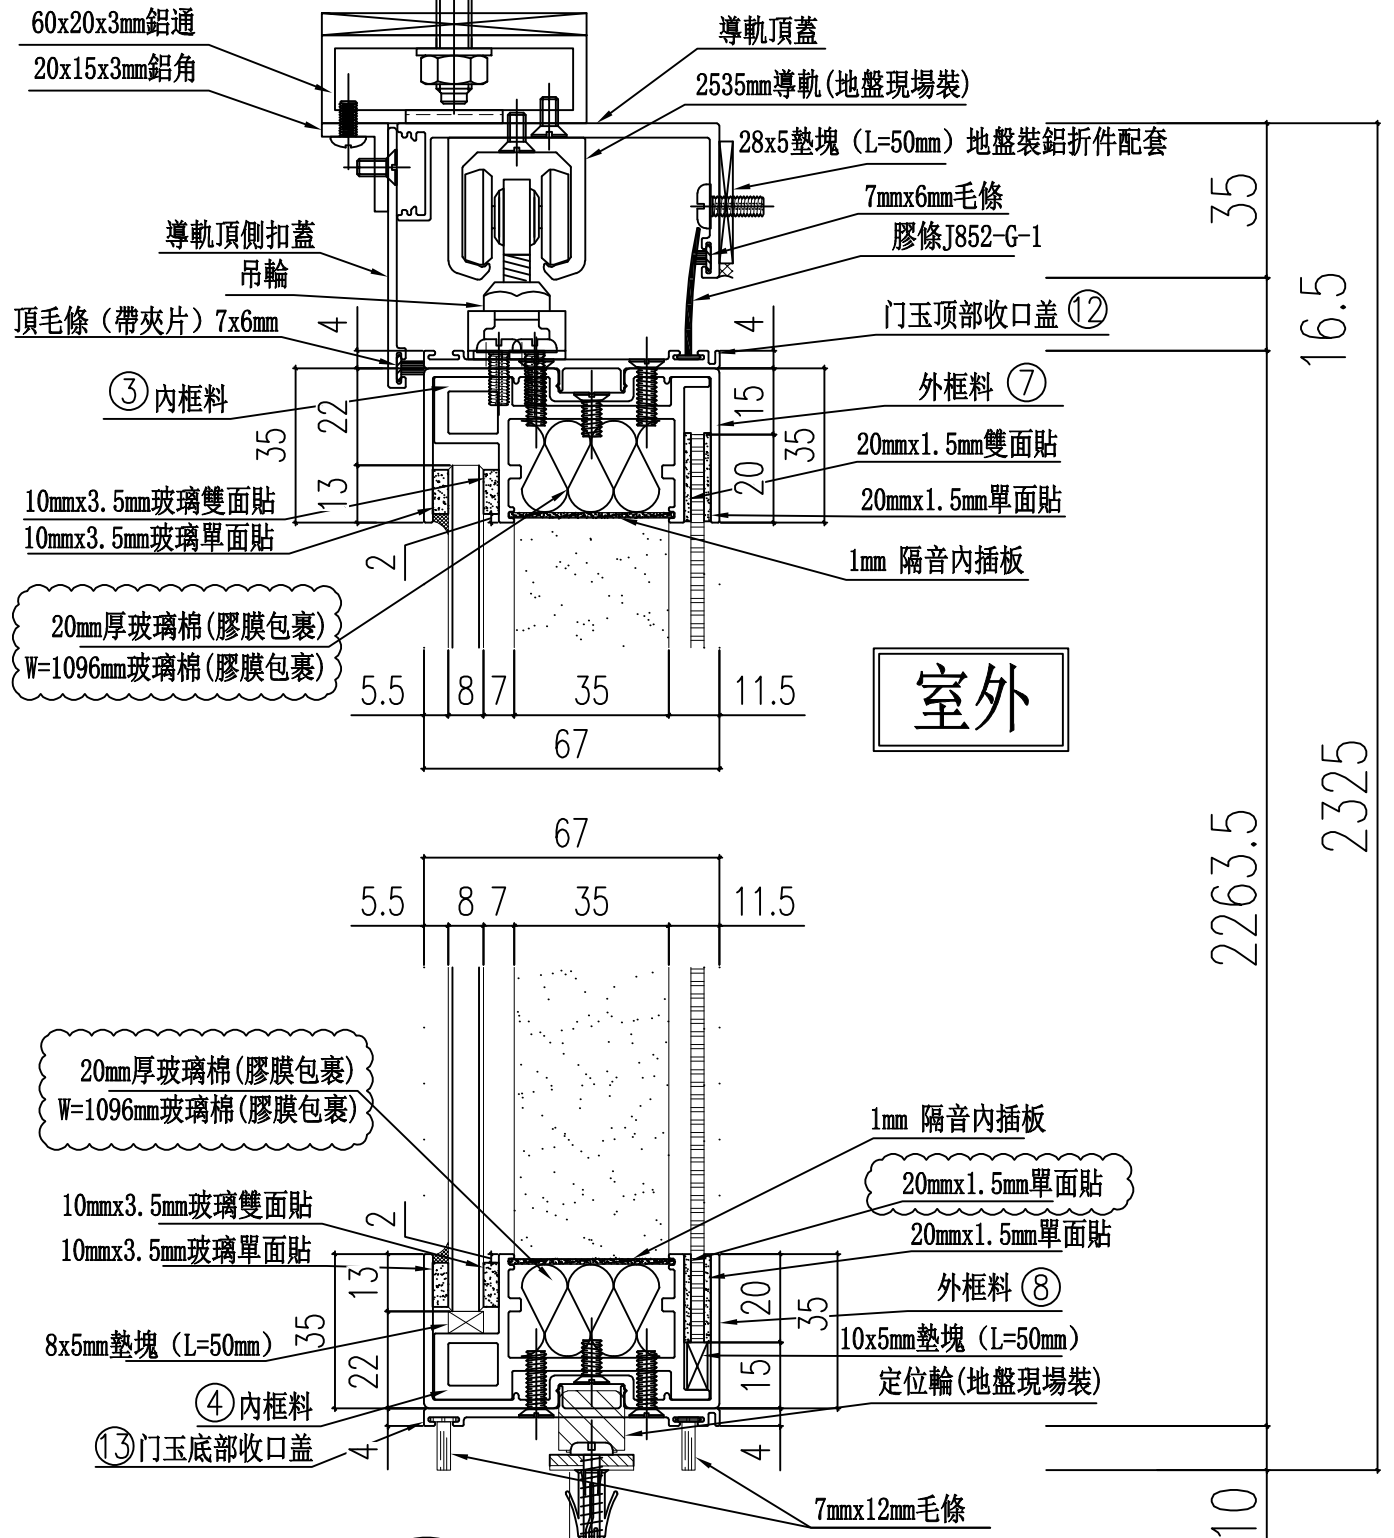

名稱	吊趟組裝圖節點	制圖	周廣志	2024.08.09	修改	A	B	
材料		復核	謝永林	2024.09.23	日期	2025.06.27	2025.07.03	
顏色		批准			圖號	AW-A05-1		



天榮站 美特關注組

周珮汶、Marco、Midi、Midi、祥哥、Mike、YF、軒、+852 9077 3211、+852 9668 6207



Marco Tam

mandychow周珮汶

2/7 睇廠總結：

...

@mandychow周珮汶 不是只是膠片用頂底單面貼，玻璃繼續雙面貼嗎？



~ Teddy Chan +852 9473 4300

玻璃4边用雙面貼，膠板企身頂用雙面貼，底用單面貼。👉 11:08

