

工程指示 / 要求簡箋(E.I.)

工程指示編號：EI / 3940 / 21 修改版次：C
 工程編號：J857 工程名稱：啟德 6552
 工程項目：預製窗- 鋁料 BM
 收件人：生統 發件人：Yancy Chen 日期：01/12/2021

要求提供 / 確認 事項：

- | | | |
|------------------------------------|-------------------------------------|-------------------------------|
| <input type="checkbox"/> 初步鋁料 B.M. | <input type="checkbox"/> 加工拆圖，然後生產 | <input type="checkbox"/> 尺寸表 |
| <input type="checkbox"/> 正式鋁料 B.M. | <input type="checkbox"/> 技術上資料 / 指示 | <input type="checkbox"/> 報價 |
| <input type="checkbox"/> 配件 B.M. | <input type="checkbox"/> 樣辦或貨品說明書 | <input type="checkbox"/> 分判合約 |
| <input type="checkbox"/> 其他：_____ | | |

內容：

請按附頁修改鋁料 BM 和修改圖紙，訂購鋁料。

請在 15/12/2021 前完成上列要求。

附：

1+ 4 頁

以上項目為：

- 原合約工程包 原合約工程加 / 減賬 新工程報價

原因：-

分發東莞各部門：

- 生產技術總監 連附件 技術部 連附件 生產部 連附件 機械設計部 連附件
 採購部 連附件 生產統籌部 連附件
 質檢部 連附件 會計部 連附件 報關組 連附件 其他 _____ 連附件

分發香港各部門：

- 行政部 連附件 會計部 連附件 統籌部 連附件 工程部地盤科文 連附件
 採購部 連附件 QS 部 連附件 維修部 連附件 其他 _____ 連附件

傳遞編號：

HK 2198 / 21

發件人簽署：


項目經理簽署：

美特鋁質有限公司 MDI Aluminium Fabricator Ltd.		工程號: J-857		計算: HHQ		日期: 15/11/2021		送呈: 施哥		副本: 施哥				
鋁型材B.M.表		地盤名稱: 啟德站		核對: WLQ		日期: 15/11/2021		A/C Code:						
BM編號:		項目類別: 預製窗		批准:		日期:								
		修改版次: EI3940 C版次		有顏色鋁料(Kg): 28448.6		無電鍍鋁料(Kg): 598.1		V.F總面積(米²):		4218.6				
序號	修改內容	物料編號	鋁料名稱	顏色	合金狀態	數量(支)			重量(Kg)		V.F.(米²)		備注	
						長度(mm)	實用	後備	總數	Kg/M	總重量	米²/米		Total V.F.
1		X85965	上生下梗中橫	深灰色	6063-T6	5800	32	8	40	2.152	499.3	0.263	61.0	
2	A(修改數量)	X85966	65窗玻璃線	深灰色	6063-T5	5800	923	87	1010	0.239	1400.1	0.086	503.8	
3	A(修改數量)	X85967	90度转角夾通	深灰色	6063-T6	4500	121	19	140	3.764	2371.3	0.150	94.5	
4	A(取消)	X85969	左生右生企工	深灰色	6063-T6	5800	1	1	2	0.0	0.0	0.274		
4	A(改長度改數量)	X85970	上生下生中橫	深灰色	6063-T6	4800	96	9	105	2.193	1105.3	0.318	160.3	
5		X86023	梗邊企-空腔	深灰色	6063-T6	5250	146	17	163	2.257	1931.4	0.286	244.7	
6	A(改長度改數量)	X86024	生邊企	深灰色	6063-T6	4900	222	28	250	1.389	1701.5	0.235	287.9	
7	A(修改數量)	X86025	窗玉料	深灰色	6063-T6	5800	652	68	720	1.555	6493.7	0.193	806.0	
8	A(改長度改數量)	X86026	生底橫	深灰色	6063-T6	5500	41	9	50	1.425	391.9	0.250	68.8	
9	A(改長度改數量)	X86027	梗夾企(寬邊)	深灰色	6063-T6	4500	175	20	195	1.230	1079.3	0.108	94.8	
10		X86028	梗底橫-空腔	深灰色	6063-T6	5800	38	7	45	2.218	578.9	0.275	71.8	
11	A(修改數量)	X86029	生夾企	深灰色	6063-T6	4300	70	10	80	0.971	334.0	0.152	52.3	
12	A(改長度改數量)	X86030	百葉頂橫	深灰色	6063-T6	5800	109	16	125	1.364	988.9	0.251	182.0	
13	A(改長度)	X86031	生頂橫	深灰色	6063-T6	5500	46	9	55	1.626	491.9	0.289	87.4	
14	A(改長度改數量)	X86032	生邊企-空腔	深灰色	6063-T6	5800	189	21	210	2.026	2467.7	0.240	292.3	
15	A(改長度改數量)	X86033	生底橫-空腔	深灰色	6063-T6	5800	76	8	84	1.905	928.1	0.234	114.0	
16	A(改數量)	X86034	左梗右生企工	深灰色	6063-T6	5200	55	7	62	2.006	646.7	0.181	58.4	
17		X86035	反拍線-橫	深灰色	6063-T6	5800	30	5	35	0.968	196.5	0.061	12.4	
18	A(改長度改數量)	X86037	百葉片	深灰色	6063-T6	5500	457	43	500	0.924	2541.0	0.244	671.0	
19	A(改長度改數量)	X86039	梗反拍線	深灰色	6063-T6	5800	68	7	75	0.955	415.4	0.192	83.5	


美特鋁質 有限公司 MDI Aluminium Fabricator Ltd.		工程號:	J-857	計算:	HHQ	日期:	15/11/2021	送呈:	施哥	副本:	施哥
鋁型材B.M.表		地盤名稱:	啟德站	核對:	WLQ	日期:	15/11/2021	A/C Code:			
		項目類別:	預製窗	批准:		日期:					
BM編號:		修改版次:	EI3940 C版次	有顏色鋁料(Kg):	28448.6	無電鍍鋁料(Kg):	598.1	V.F總面積(米²):	4218.6		

序號	修改內容	物料編號	鋁料名稱	顏色	合金狀態	數量(支)		重量(Kg)		V.F.(米²)		備注	
						長度(mm)	實用	後備	總數	Kg/M	總重量		米²/米
20	C	H122785	多點鎖拉巴	深灰色	6063-T6	5800	299	31	330	0.145	277.5	0.050	95.7
21	A(改長度改數量)	X86043	百葉擋水鋁角	深灰色	6063-T5	5800	109	16	125	0.186	134.9	0.057	41.3
22	B(改編號)	A628	25x80x3鋁槽	深灰色	6063-T6	5800	27	8	35	1.455	295.4	0.185	37.6
23	B(改編號)	B2257	60x3mm厚鋁巴	深灰色	6063-T6	5800	46	5	51	0.488	144.4	0.060	17.7
24	B(改編號)	L044	40x40x3mm厚鋁角	深灰色	6063-T6	5800	6	2	8	0.623	28.9	0.040	1.9
25	A(新增)	X86107	底百叶	深灰色	6063-T6	5800	103	17	120	0.874	608.3	0.135	0.1
26	A(新增)	X86139	生反拍线	深灰色	6063-T6	5200	61	9	70	1.089	396.4	0.213	77.5
27	B(改編號)	K00332	20x20x2.5mm方通	MILL	6063-T6	5800	24	6	30	0.474	82.5	0.000	0.0
28	B(改編號)	L067	50x50x3mm厚鋁角	MILL	6063-T6	5800	15	5	20	0.789	91.5	0.000	0.0
29	A(改數量)	X86040	窗玉碼	MILL	6063-T6	5800	25	5	30	1.505	261.9	0.000	0.0
30	C	X86042	反拍線擋膠鋁角	鉻化	6063-T6	5800	150	20	170	0.067	66.1	0.000	0.0
31	B(新增)	C127	40x3mm厚鋁巴	MILL	6063-T6	5800	46	5	51	0.325	96.1	0.000	0.0


J-857 啟德鋁窗/百葉鋁型材模圖

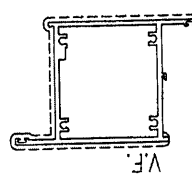


模號: X85965
名稱: 上生下便中橫
合金狀態: 6063-T6
重量: 2.152 KG/M
V.F.: 263.86mm

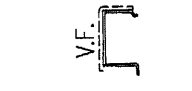


模號: X85966
名稱: 玻璃線
合金狀態: 6063-T5
重量: 0.239 KG/M
V.F.: 86.07 mm

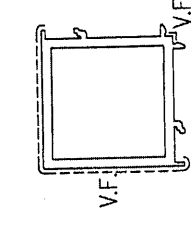


模號: X85967
名稱: 90度轉角夾通
合金狀態: 6063-T6
重量: 3.764 KG/M
V.F.: 150 mm

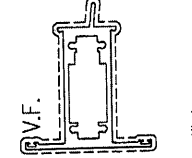


模號: X85970
名稱: 上生下便中橫
合金狀態: 6063-T6
重量: 2.193 KG/M
V.F.: 318.77mm

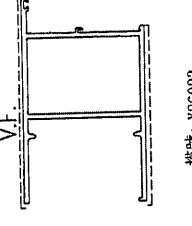


模號: X86023
名稱: 樑邊企
合金狀態: 6063-T6
重量: 2.257 KG/M
V.F.: 286 mm

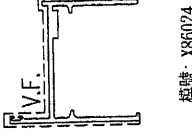


模號: X86024
名稱: 生邊企
合金狀態: 6063-T6
重量: 1.389 KG/M
V.F.: 235 mm

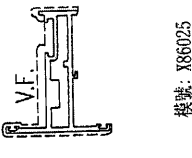


模號: X86025
名稱: 窗玉料
合金狀態: 6063-T6
重量: 1.553 KG/M
V.F.: 193 mm

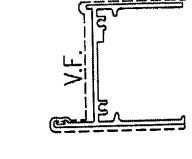


模號: X86026
名稱: 生底橫
合金狀態: 6063-T6
重量: 1.425 KG/M
V.F.: 250.7 mm

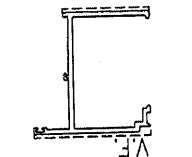


模號: X86027
名稱: 視夾企
合金狀態: 6063-T6
重量: 1.23 KG/M
V.F.: 108 mm

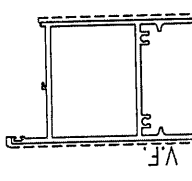


模號: X86028
名稱: 樑底橫料-空腔
合金狀態: 6063-T6
重量: 2.218 KG/M
V.F.: 275 mm

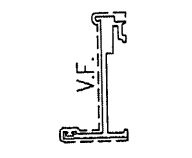


模號: X86029
名稱: 生夾企
合金狀態: 6063-T6
重量: 0.971 KG/M
V.F.: 152 mm

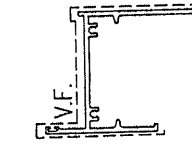


模號: X86030
名稱: 百叶頂橫
合金狀態: 6063-T6
重量: 1.364 KG/M
V.F.: 251 mm

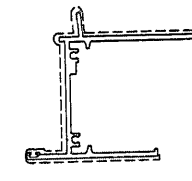


模號: X86031
名稱: 生頂橫
合金狀態: 6063-T6
重量: 1.626 KG/M
V.F.: 289.7 mm

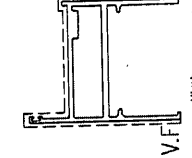


模號: X86032
名稱: 生邊企
合金狀態: 6063-T6
重量: 2.026 KG/M
V.F.: 240.32mm

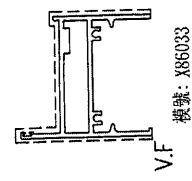


模號: X86033
名稱: 生底橫
合金狀態: 6063-T6
重量: 1.905 KG/M
V.F.: 234 mm

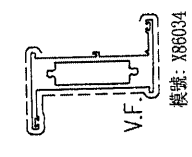


模號: X86034
名稱: 左生右便企.T
合金狀態: 6063-T6
重量: 2.006 KG/M
V.F.: 181 mm

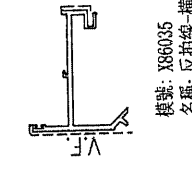


模號: X86035
名稱: 反拍線-橫
合金狀態: 6063-T6
重量: 0.988 KG/M
V.F.: 61.6 mm

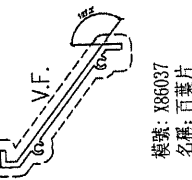


模號: X86037
名稱: 百葉片
合金狀態: 6063-T6
重量: 0.924 KG/M
V.F.: 244 mm

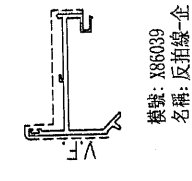


模號: X86039
名稱: 反拍線-企
合金狀態: 6063-T6
重量: 0.955 KG/M
V.F.: 192 mm

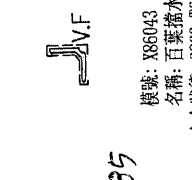


模號: X86043
名稱: 百葉抽水鋁角
合金狀態: 6063-T6
重量: 0.186 KG/M
V.F.: 57 mm

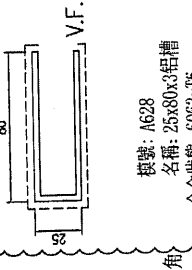


模號: A628
名稱: 25x80x3鋁槽
合金狀態: 6063-T6
重量: 1.455 KG/M
V.F.: 185 mm
切成25x29, 25x33, 25x35結構使用

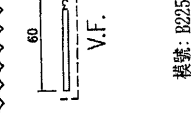


模號: B2257
名稱: 60X3鋁巴
合金狀態: 6063-T6
重量: 0.488 KG/M
V.F.: 60 mm
百葉玉

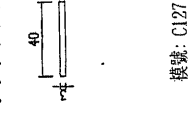


模號: C127
名稱: 40X3鋁巴
合金狀態: 6063-T6
重量: 0.325 KG/M
V.F.: 40 mm
百葉玉墊巴

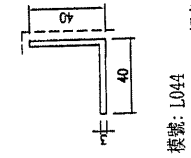


模號: L044
名稱: 40x40x3mm鋁角
合金狀態: 6063-T6
重量: 0.623 KG/M
V.F.: 40 mm
欄河底托

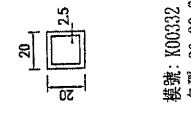


模號: K00332
名稱: 20x20x2.5mm方通
合金狀態: 6063-T6
重量: 0.474 KG/M
V.F.: - mm
樑夾企墊通

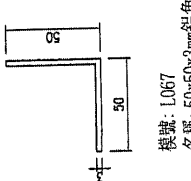


模號: L067
名稱: 50x50x3mm鋁角
合金狀態: 6063-T6
重量: 0.789 KG/M
V.F.: 0 mm
窗玉碼

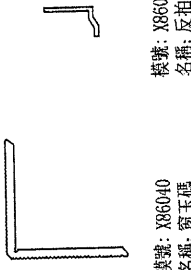

模號: X86040
名稱: 窗玉碼
合金狀態: 6063-T6
重量: 1.505 KG/M
V.F.: 0 mm

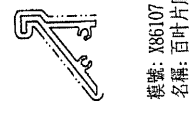



模號: X86107
名稱: 百叶片底
合金狀態: 6063-T6
重量: 0.874 KG/M
V.F.: 135.43mm

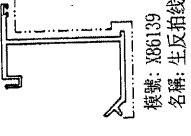

模號: X86139
名稱: 生反拍線
合金狀態: 6063-T6
重量: 1.089 KG/M
V.F.: 213 mm


SCALE 2:1
V.F. H122785
49.7 0.145

A	版次	1	型号	H122785
---	----	---	----	---------

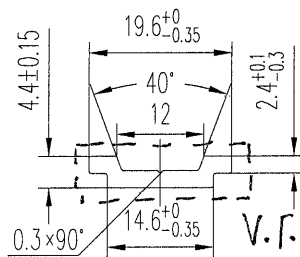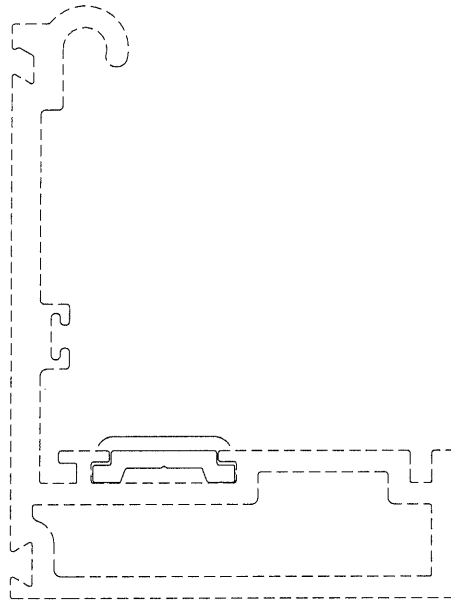

技术要求

1. 装饰面为: — — — — —
2. 基材验收标准按GB 5237.1执行
3. 表面处理是: 喷涂
4. 带“★”尺寸以实配为准

未注实心部位壁厚	2.4 ± 0.13	机 型	550	未注圆角	R0.3	外 D	19.67 mm	材 料		
未注空心部位壁厚		备 注		周 长	49.7 mm	比 例	1:1	6063-T6		
装饰面面积	0.0149 m ² /m	 广东兴发铝业有限公司 兴发铝业(成都)有限公司 广东兴发铝业(江西)有限公司 广东兴发铝业(河南)有限公司 总部技术部E-mail: tech@xingfa.com 联系电话: 0757-66695205				型材重量	0.145 Kg/m			
设计	陈俊忠					2018.04.28	客户编号	HCUM-073		
校核	黄健东					2018.04.28	型 号	H122785		
批准	梁昆研					2018.04.28	名 称	滑块		