

工程指示 / 要求簡箋(E.I.)

工程指示編號：EI / 3990 / 21 修改版次：B

工程編號：J857

工程名稱：啟德 6552

工程項目：預製窗- 訂購配件 BM(廠用和預製場用)

收件人：生統

發件人：Yancy Chen

日期：11/11/2021

要求提供 / 確認 事項：

- | | | |
|------------------------------------|-------------------------------------|-------------------------------|
| <input type="checkbox"/> 初步鋁料 B.M. | <input type="checkbox"/> 加工拆圖，然後生產 | <input type="checkbox"/> 尺寸表 |
| <input type="checkbox"/> 正式鋁料 B.M. | <input type="checkbox"/> 技術上資料 / 指示 | <input type="checkbox"/> 報價 |
| <input type="checkbox"/> 配件 B.M. | <input type="checkbox"/> 樣辦或貨品說明書 | <input type="checkbox"/> 分判合約 |
| <input type="checkbox"/> 其他：_____ | | |

內容：

BM表和

請按附頁修改圖紙，訂購配件。

請在 15/11/2021 前完成上列要求。

附：

1+ 3頁

以上項目為：

- | | | |
|---------------------------------|--------------------------------------|--------------------------------|
| <input type="checkbox"/> 原合約工程包 | <input type="checkbox"/> 原合約工程加 / 減賬 | <input type="checkbox"/> 新工程報價 |
|---------------------------------|--------------------------------------|--------------------------------|

原因：-

分發東莞各部門：

- | | | | |
|--|---|---|--|
| <input type="checkbox"/> 生產技術總監 <input type="checkbox"/> 連附件 | <input type="checkbox"/> 技術部 <input type="checkbox"/> 連附件 | <input type="checkbox"/> 生產部 <input type="checkbox"/> 連附件 | <input type="checkbox"/> 機械設計部 <input type="checkbox"/> 連附件 |
| <input type="checkbox"/> 採購部 <input type="checkbox"/> 連附件 | <input checked="" type="checkbox"/> 生產統籌部 <input checked="" type="checkbox"/> 連附件 | | |
| <input type="checkbox"/> 質檢部 <input type="checkbox"/> 連附件 | <input type="checkbox"/> 會計部 <input type="checkbox"/> 連附件 | <input type="checkbox"/> 報關組 <input type="checkbox"/> 連附件 | <input type="checkbox"/> 其他 _____ <input type="checkbox"/> 連附件 |

分發香港各部門：

- | | | | |
|---|--|---|--|
| <input type="checkbox"/> 行政部 <input type="checkbox"/> 連附件 | <input type="checkbox"/> 會計部 <input type="checkbox"/> 連附件 | <input type="checkbox"/> 統籌部 <input type="checkbox"/> 連附件 | <input type="checkbox"/> 工程部地盤科文 <input type="checkbox"/> 連附件 |
| <input checked="" type="checkbox"/> 採購部 <input checked="" type="checkbox"/> 連附件 | <input type="checkbox"/> QS 部 <input type="checkbox"/> 連附件 | <input type="checkbox"/> 維修部 <input type="checkbox"/> 連附件 | <input type="checkbox"/> 其他 _____ <input type="checkbox"/> 連附件 |

傳遞編號：

HK 2044 / 21

發件人簽署：

項目經理簽署：

美特鋁質有限公司 MIDI Aluminium Fabricator Ltd.		工程號: J-857	計算: 黃漢卿	日期: 3/11/2021	送呈: 細佬
廠用配件B.M.表		地盤名稱: 后德	核對: 王禮秋	日期: 3/11/2021	副本:
BM編號:		項目類別: 預制窗	批准:	日期:	
A/C Code: EJ/3990/21 A版次					
此BM依據20210914收施工圖大樣計算					

序號	修改標示	配件圖號	物料編號	配件名稱	顏色	實用	後備	總數	單位	備注
1	A(修改數量)		立興 MLDPOB-R	LD型多點鎖右執手-不帶按鈕	深灰色	472	18	490	個	配相關螺絲(SH窗391個)原數量238
2	A(修改數量)		立興 MLDPOB-L	LD型多點鎖左執手-不帶按鈕	深灰色	323	18	341	個	配相關螺絲(SH窗242個, TH窗8個)原數量536
3	A(修改數量)		立興 GTA025-43/55	25mm平收單向傳動器	鋅合金	795	36	831	個	配相關螺絲 原數量674
4			用851工程款	65 窗沾	黑色	936	33	969	個	SH窗/1個, T窗/4個
5			用851工程款	65 窗沾	黑色	936	33	969	個	SH窗/1個, T窗/4個
6	A(修改數量)		立興 NBSF	窗玉扣碼 (大)	白黑	1950	104	2054	個	扣碼間隔不超過950mm 原數量1704
7	A(修改數量)		立興 NBSS	窗玉扣碼 (16mm)	白黑	1950	104	2054	個	扣碼間隔不超過950mm 原數量1704
8	A(修改款式)		立興 ACRP-13.5	多點鎖13.5mm高傳動珠	S.S	2200	100	2300	個	鎖點間隔不超過500mm (SH窗4個)
9	A(修改款式)		立興 ASRP-13.8	多點鎖13.8mm高不鏽鋼鎖珠	S.S	486	14	500	個	鎖點間隔不超過500mm (TH窗6個)
10	A(修改數量)		立興 KMPI/ABCR	多點鎖內鑲型鎖口	電鍍鋁	3160	140	3300	個	夾巴間隔不超過500mm (原數量2518)
11			立興 MPCP-L-AC	左傳角器	電鍍鋁	81	9	90	支	T窗用
12			立興 MPCP-R-AC	右傳角器	電鍍鋁	81	9	90	支	T窗用
13	A(修改款式)			東城款2031-B10限位撐	不鏽鋼	162	10	172	隻	T窗用
14	A(修改款式)			世運牌ALB100-L限位撐	不鏽鋼	162	10	172	隻	T窗用
15	A(改材質)		東城款 (左)	2022-SH16"扇撐	S.S-304	639		639	支	SH窗用
16	A(改材質)		東城款 (右)	2022-SH16"扇撐	S.S-304	639		639	支	SH窗用
17	A(改材質)		東城款	2021-AA20"扇撐	S.S-304	162	8	170	支	TH窗用
18			材質: Santoprene	J-719-GK-01-001膠條	黑色	6380	300	6680	米	65窗膠條
19				#9x1"圓頭鋼牙	A4-70	13736	664	14400	粒	窗組框
20				#9x1"平頭鋼牙	A4-70	9424	630	10054	粒	修百叶片
21				#8x4/5"平頭鋼牙	A4-70	2764	136	2900	粒	固定百葉玉於窗框
22				#8x1/2"圓頭鋼牙	A4-70	936	106	1042	粒	收爬升墊塊
23				3/16x5/16"平頭機絲	A4-70	2804	142	2946	粒	修防护玻璃底托角
24				3/16x5/16"圓頭機絲	A4-70	4206	128	4334	粒	修防护玻璃槽
25				3/16x3/8"平頭機絲	A4-70	7554	556	8110	粒	修窗夾巴;

數量 172 隻要分在右方向


 美特鋁質有限公司 MIDI Aluminium Fabricator Ltd.	工程號:	J-857	計算:	黃漢卿	日期:	3/11/2021	送呈:	細佬
	地盤名稱:	后德	核對:	王禮秋	日期:	3/11/2021	副本:	
	項目類別:	預制窗	批准:		日期:			
BM編號:	A/C Code: EI/3990/21 A版次							
此BM依據20210914收施工圖大樣計算								

序號	修改標示	配件圖號	物料編號	配件名稱	顏色	實用	後備	總數	單位	備注
26				3/16x3/16"平頭機絲	A4-70	11088	558	11646	粒	窗玉組角
27				3/16x1/2"平頭機絲	A4-70	5760	51	5811	粒	修扇撐
28				3/16x1/2"圓頭機絲	A4-70	15840	284	16124	粒	修扇撐
29				3/16x2"圓頭機絲	A4-70	2815	124	2939	粒	修梗夾企
30				3/16x7/8"平頭機絲	A4-70	1065	312	1377	粒	修生夾企
31		螺絲型号特定		3/16x3/8"圓頭機絲	A4-70	6816	468	7284	粒	修窗扣碼
32				3/16x3/8"圓頭機絲	A4-70	1296	80	1376	粒	修限位撐用
33				#8x3/8"圓頭鋼牙	A4-70	324	40	364	粒	修轉角器用
34				#8x1/2"圓頭鋼牙	A4-70	5864	186	6050	粒	收百葉雀仔網
35				M5x15平頭機絲	A4-70	1332	186	1518	粒	水線碼固定
36				四寸保護膠紙	白色	450	30	480	卷	23m/卷
37				三寸保護膠紙	白色	450	30	480	卷	23m/卷
38				二寸保護膠紙	白色	450	30	480	卷	23m/卷
39				一寸保護膠紙	白色	450	30	480	卷	23m/卷
40				雀仔網	不銹鋼	130	10	140	米	規格: 12.5X12.5Xφ1.2, 寬1300MM
41				泡泡膠紙		25	5	30	卷	1mx100m/卷
42				透明膠紙		20	5	25	卷	45m/卷, 配泡泡膠紙包裝用
43		一顏色特定		DC791 防水膠	特定	200	25	225	支	窗組裝碰口, 螺絲頭, 反拍線防水用

EG-DWG1

 美特鋁質 有限公司 MIDI Aluminium Fabricator Ltd.				類別	物料號			
修改	A	B		制圖	黃漢卿	2021.9.17	圖號	J857-SXM1
日期	11.10	11.11		復核	王禮秋	2021.9.17	數量	700
				批准			位置	—

EI/3990/21

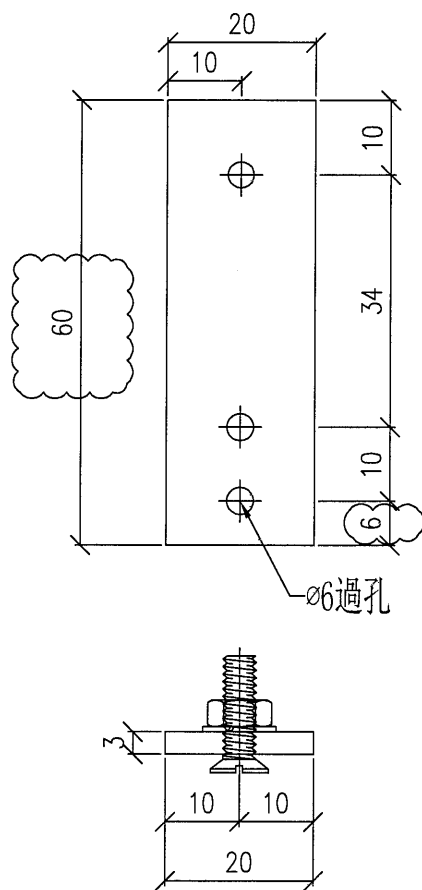

工程號	J-857	地盤	啟德站	附件
名稱	水線碼	採用		
材料	3mm厚鋁板	地盤		
顏色		工廠		