

工程指示 / 要求簡箋(E.I.)

工程指示編號：EI / 4024 / 21 修改版次：A

工程編號：J857 工程名稱：啟德 6552

工程項目：預製窗 - 試模窗百葉鋁背板加工圖(廠用)

收件人：生統

發件人：Leung Hin Wai

日期：19/11/2021

要求提供 / 確認 事項：

- () 初步鋁料 B.M. () 加工拆圖，然後生產 () 尺寸表
- () 正式鋁料 B.M. () 技術上資料 / 指示 () 報價
- () 配件 B.M. () 樣辦或貨品說明書 () 分判合約
- () 其他：_____

內容：

請按附件修改圖紙加工，廠用。

請在 22/11/2021 前完成上列要求。

附： 1+ 2 頁。

以上項目為：

- 原合約工程包 原合約工程加 / 減賬 新工程報價

原因：-

分發東莞各部門：

- () 生產技術總監 連附件 () 技術部 連附件 () 生產部 連附件 () 機械設計部 連附件
- () 採購部 連附件 (/) 生產統籌部 連附件
- (/) 質檢部 連附件 () 會計部 連附件 () 報關組 連附件 () 其他 _____ 連附件

分發香港各部門：

- () 行政部 連附件 () 會計部 連附件 () 統籌部 連附件 () 工程部地盤科文 連附件
- () 採購部 連附件 () QS 部 連附件 () 維修部 連附件 () 其他 _____ 連附件

傳遞編號：


HK 2107 / 21

發件人簽署：

項目經理簽署：

 美特鋁質有限公司 MIDI Aluminium Fabricator Ltd.				類別		物料號		
修改	A	B		制圖	HHQ	2021.11.16	圖號	AW13-BB1
日期	11.18	11.19		復核	WLQ	2021.11.16	數量	
				批准			位置	

原EI/4024/21

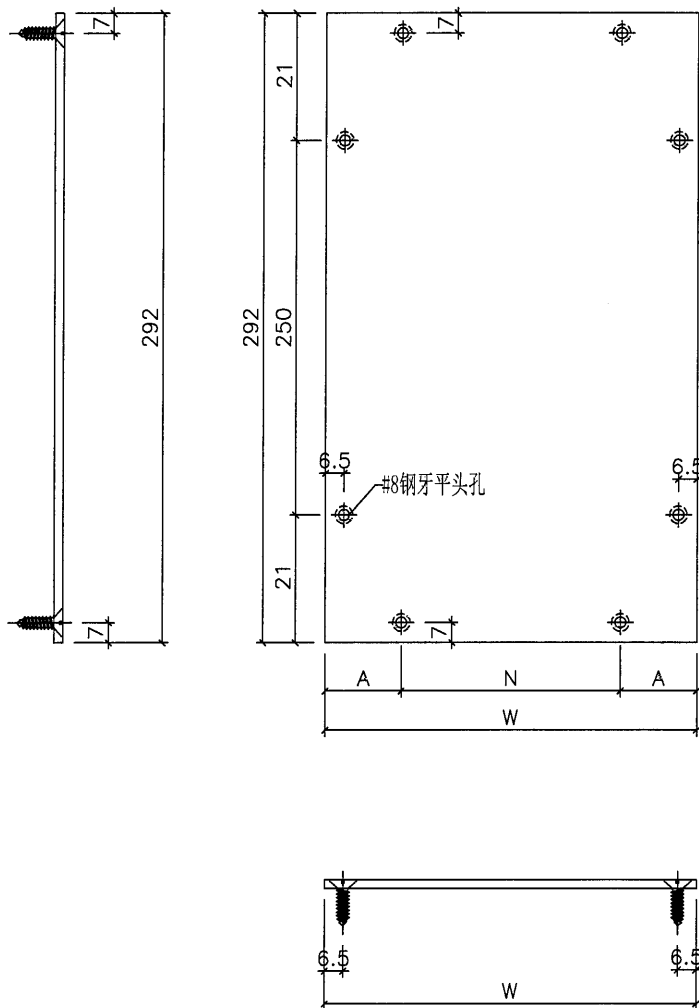

背板编号	数量	宽度W		N	A
AW13-BB1	2	923	300	x 2	161.5
AW13-BB2	2	467	300	x 1	83.5
AW14-BB1	1	302.5	200	x 1	51.25
AW14-BB2	1	1005.5	300	x 3	52.75
AW14a-BB1	1	302.5	200	x 1	51.25
AW14a-BB2	1	1005.5	300	x 3	52.75
AW14R-BB1	1	302.5	200	x 1	51.25
AW14R-BB2	1	1005.5	300	x 3	52.75
AW14aR-BB1	1	302.5	200	x 1	51.25
AW14aR-BB2	1	1005.5	300	x 3	52.75
AW15-BB1	1	545.5	300	x 1	122.75
AW15-BB2	1	555.5	300	x 1	127.75
AW15a-BB1	1	545.5	300	x 1	122.75
AW15a-BB2	1	555.5	300	x 1	127.75
AW15R-BB1	1	545.5	300	x 1	122.75
AW15R-BB2	1	555.5	300	x 1	127.75
AW15aR-BB1	1	545.5	300	x 1	122.75
AW15aR-BB2	1	555.5	300	x 1	127.75
AW16-BB1	2	717	300	x 2	58.5
AW17-BB1	2	495.5	300	x 1	97.75
AW17-BB2	2	580.5	250	x 2	40.25
AW17R-BB1	2	495.5	300	x 1	97.75
AW17R-BB2	2	580.5	250	x 2	40.25
AW18-BB1	1	327.5	200	x 1	63.75
AW18-BB2	1	980.5	300	x 2	190.25
AW18a-BB1	1	327.5	200	x 1	63.75
AW18a-BB2	1	980.5	300	x 2	190.25
AW18R-BB1	1	327.5	200	x 1	63.75
AW18R-BB2	1	980.5	300	x 2	190.25
AW18aR-BB1	1	327.5	200	x 1	63.75
AW18aR-BB2	1	980.5	300	x 2	190.25
AW20-BB1	2	820	300	x 2	110
AW35-BB1	4	467	300	x 1	83.5


工程號	J-857	地盤	啟德站	附件
名稱	鋁背板加工圖		採用	
材料	3mm厚鋁板		地盤	
顏色	MILL		工廠	



美特鋁質有限公司
MIDI Aluminium Fabricator Ltd.

類別		物料號		
制圖	HHQ	2021.11.16	圖號	AW13-MB1
修改	A	-	復核	WLQ
日期	11.19	-	批准	
			數量	2
			位置	

原EI/4024/21

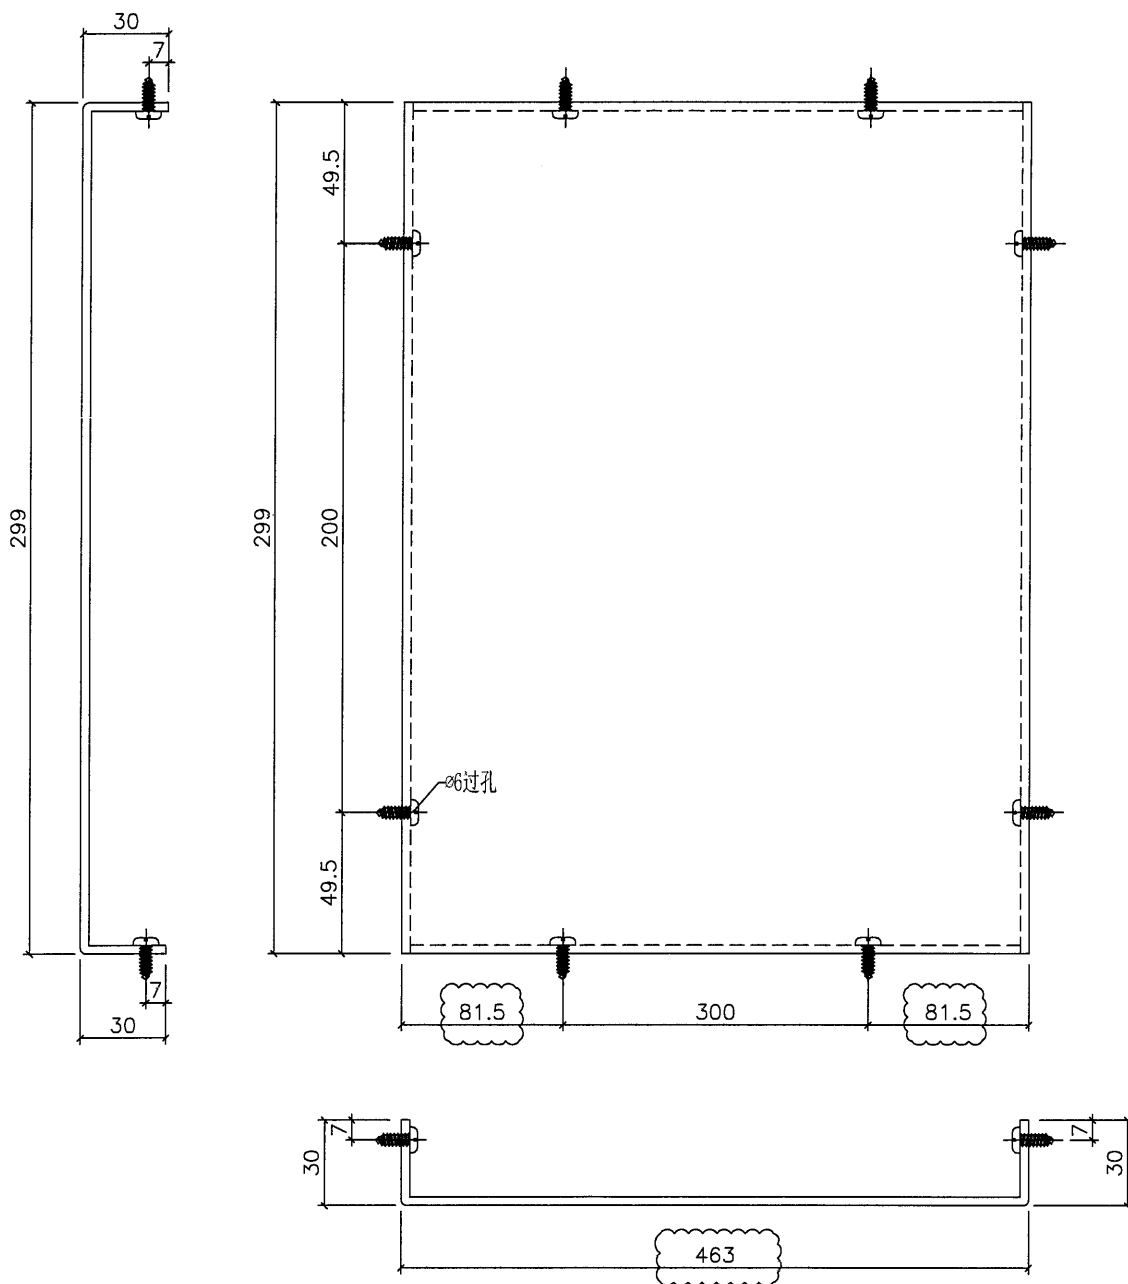

工程號	J-857	地盤	啟德站	附 件
名稱	鋁背板加工圖		採用	
材料	3mm厚鋁板		地盤	
顏色	MILL		工廠	