

工程指示 / 要求簡箋(E.I.)

工程指示編號：EI / 4024 / 21 修改版次：B

工程編號：J857 工程名稱：啟德 6552

工程項目：預製窗 - 試模窗百葉鋁背板加工圖(廠用)

收件人：生統 發件人：Leung Hin Wai 日期：30/11/2021

要求提供 / 確認 事項：

- |                                    |                                     |                               |
|------------------------------------|-------------------------------------|-------------------------------|
| <input type="checkbox"/> 初步鋁料 B.M. | <input type="checkbox"/> 加工拆圖，然後生產  | <input type="checkbox"/> 尺寸表  |
| <input type="checkbox"/> 正式鋁料 B.M. | <input type="checkbox"/> 技術上資料 / 指示 | <input type="checkbox"/> 報價   |
| <input type="checkbox"/> 配件 B.M.   | <input type="checkbox"/> 樣辦或貨品說明書   | <input type="checkbox"/> 分判合約 |
| <input type="checkbox"/> 其他：_____  |                                     |                               |

內容：

請按附件修改圖紙加工（百葉鋁背板寬度修正），廠用。

請在 30/11/2021 前完成上列要求。

附： 1+ 1 頁。

以上項目為：

原合約工程包  原合約工程加 / 減賬  新工程報價

原因：-

分發東莞各部門：

- |   |   |   |  |
|---|---|---|--|
| <input type="checkbox"/> 生產技術總監 <input type="checkbox"/> 連附件                    | <input type="checkbox"/> 技術部 <input type="checkbox"/> 連附件                         | <input type="checkbox"/> 生產部 <input type="checkbox"/> 連附件 | <input type="checkbox"/> 機械設計部 <input type="checkbox"/> 連附件    |
| <input type="checkbox"/> 採購部 <input type="checkbox"/> 連附件                       | <input checked="" type="checkbox"/> 生產統籌部 <input checked="" type="checkbox"/> 連附件 |   |  |
| <input checked="" type="checkbox"/> 質檢部 <input checked="" type="checkbox"/> 連附件 | <input type="checkbox"/> 會計部 <input type="checkbox"/> 連附件                         | <input type="checkbox"/> 報關組 <input type="checkbox"/> 連附件 | <input type="checkbox"/> 其他 _____ <input type="checkbox"/> 連附件 |

分發香港各部門：

- |   |  |   |  |
|---|--|---|--|
| <input type="checkbox"/> 行政部 <input type="checkbox"/> 連附件 | <input type="checkbox"/> 會計部 <input type="checkbox"/> 連附件  | <input type="checkbox"/> 統籌部 <input type="checkbox"/> 連附件 | <input type="checkbox"/> 工程部地盤科文 <input type="checkbox"/> 連附件  |
| <input type="checkbox"/> 採購部 <input type="checkbox"/> 連附件 | <input type="checkbox"/> QS 部 <input type="checkbox"/> 連附件 | <input type="checkbox"/> 維修部 <input type="checkbox"/> 連附件 | <input type="checkbox"/> 其他 _____ <input type="checkbox"/> 連附件 |

傳遞編號：

HK 2183/21

發件人簽署：

項目經理簽署：




美特鋁質 有限公司  
MIDI Aluminium Fabricator Ltd.

類別		物料號	
制圖	HHQ	2021.11.16	圖號 AW13-BB1
修改	A B C	復核 WLQ	數量
日期	11.18 11.19 11.29	批准	位置

原EI/4024/21

背板编号	数量	宽度W	N	A	备注
AW13-BB1	2	923	300	x 2	161.5
AW13-BB2	2	467	300	x 1	83.5
AW14-BB1	1	280.5	200	x 1	40.25
AW14-BB2	1	1027.5	300	x 3	63.75
AW14a-BB1	1	280.5	200	x 1	40.25
AW14a-BB2	1	1027.5	300	x 3	63.75
AW14R-BB1	1	280.5	200	x 1	40.25
AW14R-BB2	1	1027.5	300	x 3	63.75
AW14aR-BB1	1	280.5	200	x 1	40.25
AW14aR-BB2	1	1027.5	300	x 3	63.75
AW15-BB1	1	545.5	300	x 1	122.75
AW15-BB2	1	555.5	300	x 1	127.75
AW15a-BB1	1	545.5	300	x 1	122.75
AW15a-BB2	1	555.5	300	x 1	127.75
AW15R-BB1	1	545.5	300	x 1	122.75
AW15R-BB2	1	555.5	300	x 1	127.75
AW15aR-BB1	1	545.5	300	x 1	122.75
AW15aR-BB2	1	555.5	300	x 1	127.75
AW16-BB1	2	717	300	x 2	58.5
AW17-BB1	2	495.5	300	x 1	97.75
AW17-BB2	2	580.5	250	x 2	40.25
AW17R-BB1	2	495.5	300	x 1	97.75
AW17R-BB2	2	580.5	250	x 2	40.25
AW18-BB1	1	305.5	200	x 1	52.75
AW18-BB2	1	1002.5	300	x 2	201.25
AW18a-BB1	1	305.5	200	x 1	52.75
AW18a-BB2	1	1002.5	300	x 2	201.25
AW18R-BB1	1	305.5	200	x 1	52.75
AW18R-BB2	1	1002.5	300	x 2	201.25
AW18aR-BB1	1	305.5	200	x 1	52.75
AW18aR-BB2	1	1002.5	300	x 2	201.25
AW20-BB1	2	820	300	x 2	110
AW35-BB1	4	467	300	x 1	83.5
AW14-BJ1	8	25	0	x 0	12.5

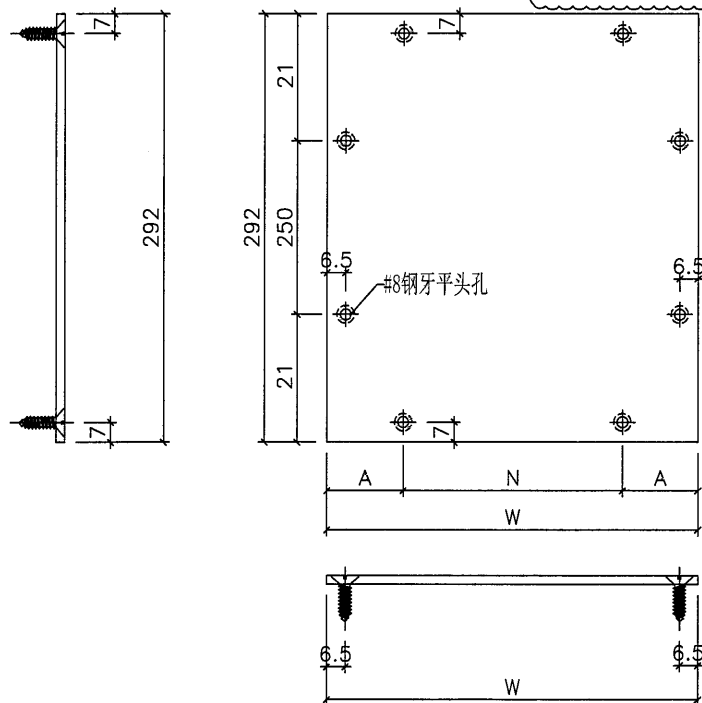

工程號	J-857	地盤	啟德站	附件
名稱	鋁背板加工圖		採用	
材料	3mm厚鋁板		地盤	
顏色	MILL		工廠	