

工程指示 / 要求簡箋(E.I.)

工程指示編號：EI / 4040 / 22 修改版次：B

工程編號：J857 工程名稱：啟德 6552

工程項目：後裝窗, FD 門及趟門 - 廠用配件 BM

收件人：生統 發件人：Yancy Chen 日期：20/01/2022

要求提供 / 確認 事項：

- |                                    |                                     |                               |
|------------------------------------|-------------------------------------|-------------------------------|
| <input type="checkbox"/> 初步鋁料 B.M. | <input type="checkbox"/> 加工拆圖，然後生產  | <input type="checkbox"/> 尺寸表  |
| <input type="checkbox"/> 正式鋁料 B.M. | <input type="checkbox"/> 技術上資料 / 指示 | <input type="checkbox"/> 報價   |
| <input type="checkbox"/> 配件 B.M.   | <input type="checkbox"/> 樣辦或貨品說明書   | <input type="checkbox"/> 分判合約 |
| <input type="checkbox"/> 其他：_____  |                                     |                               |

內容：

請按附件修改 BM 表, 訂購配件. 送廠.

請在 15/02/2022 前完成上列要求。

附：

1+ 11 頁

以上項目為：

- 原合約工程包                       原合約工程加 / 減賬                       新工程報價

原因：-

分發東莞各部門：

- ( ) 生產技術總監  連附件    ( ) 技術部  連附件    ( ) 生產部  連附件    ( ) 機械設計部  連附件  
 ( ) 採購部  連附件    (✓) 生產統籌部  連附件  
 (✓) 質檢部  連附件    ( ) 會計部  連附件    ( ) 報關組  連附件    ( ) 其他 \_\_\_\_\_  連附件

分發香港各部門：


- ( ) 行政部  連附件    ( ) 會計部  連附件    (✓) 統籌部  連附件    ( ) 工程部地盤科文  連附件  
 (✓) 採購部  連附件    ( ) QS 部  連附件    ( ) 維修部  連附件    ( ) 其他 \_\_\_\_\_  連附件

傳遞編號：


HK 0165 / 22


發件人簽署：

項目經理簽署：


 美特鋁質有限公司 MIDI Aluminium Fabricator Ltd.	工程號: J-857	計算: 吳禎瑜	日期: 04/11/2021	送呈: 细佬
	地盤名稱: 启德6552	核對: 王禮秋	日期: 04/11/2021	副本:
廠用配件B.M.表		項目類別: 後裝窗, FD門及趟門	批准:	日期:
BM編號: EI4040B(2022.1.20)				
A/C Code: 此BM依據20210914收施工圖大樣計算				

序號	修改標示	配件圖號	物料編號	配件名稱	顏色	實用	後備	總數	單位	備註
1			立兴 MLDPOB-L	LD型多點鎖左執手-不帶按鈕	深灰色	205	12	217	個	配相關螺絲(SHR窗10個, TH窗172個(其中160個轉為預製窗使用))
2	B(數量增加)		立兴 MLDPOB-R	LD型多點鎖右執手-不帶按鈕	深灰色	264	26	290	個	配相關螺絲(SHL窗92個, TH窗172個(其中160個轉為預製窗使用))
3	B(數量增加)		立兴 GTA025-43/55	25mm平收單向傳動器	深灰色	469	40	509	個	配相關螺絲(其中320個轉為預製窗使用)
4	B(數量增加)	用851工程款	65-LC-04B	65 窗沾	黑色	790	33	823	個	SH窗/1個, T窗/4個
5	B(數量增加)	用851工程款	833-CZ1	65 窗沾	黑色	790	33	823	個	SH窗/1個, T窗/4個
6	B(數量增加)		立兴 NBSF	窗玉扣碼(大)	黑色	715	75	790	對	扣碼間隔不超過950mm
7	B(數量增加)		立兴 NBSS	窗玉扣碼(16mm)	黑色	715	75	790	對	扣碼間隔不超過950mm
8	B(數量增加)		立兴 ACRP-13.5	多點鎖13.5mm高傳動珠	S.S	343	37	380	個	鎖點間隔不超過500mm (SH窗4個)
9			立兴 ASRP-13.8	多點鎖13.8mm高不鏽鋼鎖珠	S.S	688	72	760	個	鎖點間隔不超過500mm (TH窗6個)
10	B(數量增加)		立兴 KMPI/ABCR	多點鎖內鎖型鎖口	電光路	1140		1140	個	夾巴間隔不超過500mm
11			立兴 MPC5-L-AC	左傳角器	電珍珠路	172	18	190	支	T窗用(其中160個轉為預製窗使用)
12			立兴 MPC5-R-AC	右傳角器	電珍珠路	172	18	190	支	T窗用(其中160個轉為預製窗使用)
13				東城款2031-B10限位撐	不鏽鋼	344	30	374	隻	T窗用(其中320個轉為預製窗使用)
14				世運牌ALB100-L限位撐	不鏽鋼	344	30	374	隻	T窗用(左一半, 右一半)(其中320個轉為預製窗使用)
15	B(數量增加)		東城款(左)	2022-SH16"扇撐	S.S-304	102	5	107	支	SH窗用
16	B(數量增加)		東城款(右)	2022-SH16"扇撐	S.S-304	102	5	107	支	SH窗用
17			東城款(左)	2021-AA18"扇撐	S.S-304	23		23	支	SH窗用
18			東城款(右)	2021-AA18"扇撐	S.S-304	23		23	支	SH窗用
19			東城款(左)	2021-AA24"扇撐	S.S-304	8		8	支	SH窗用
20			東城款(右)	2021-AA24"扇撐	S.S-304	8		8	支	SH窗用
21			東城款	2021-AA20"扇撐	S.S-304	344	16	360	支	TH窗用


		美特鋁質有限公司 MIDI Aluminium Fabricator Ltd.		工程號:	J-857	計算:	吳禎瑜	日期:	04/11/2021	送呈:	細佬
		地盤名稱:		啟德6552	核對:	王禮秋	日期:	04/11/2021	副本:		
		項目類別:		後裝窗, FD門及趟門	批准:	日期:					
BM編號: EI4040B(2022.1.20)		A/C Code:		此BM依據20210914收施工圖大樣計算							
序號	修改標示	配件圖號	物料編號	配件名稱	顏色	實用	後備	總數	單位	備注	
22	B(數量增加)		材質: Santoprene	J-719-GK-01-001膠條	黑色	2160	175	2335	米	65窗膠條	
23	B(數量增加)			#9x1"圓頭鋼牙	A4-70	4164	282	4446	粒	窗組框	
24				#8x5/8"圓頭鋼牙	A4-70	713	77	790	粒	修擋水角	
25				#9x1"平頭鋼牙	A4-70	4276	434	4710	粒	修百叶片	
26				#8x4/5"平頭鋼牙	A4-70	2134	220	2354	粒	固定百葉玉於窗框	
27	B(數量增加)			3/16x3/8"平頭機絲	A4-70	1140	110	1250	粒	修窗夾巴;	
28				3/16x3/16"平頭機絲	A4-70	4384	440	4824	粒	窗玉組角	
28	B(增加)			3/16x3/8"平頭機絲	A4-70	4384	440	4824	粒	窗玉組角	
29	B(數量增加)			3/16x1/2"平頭機絲	A4-70	2296	224	2520	粒	修扇撐	
30	B(數量增加)			3/16x1/2"圓頭機絲	A4-70	6314	636	6950	粒	修扇撐	
31	B(數量增加)			#8x3/8"圓頭鋼牙	A4-70	520	47	567	粒	修反拍線	
32	B(數量增加)			#8x10"圓頭鋼牙	A4-70	520	47	567	粒	修反拍線擋膠鋁角	
33				3/16x2"圓頭機絲	A4-70	138	12	150	粒	修梗夾企	
34				3/16x7/8"平頭機絲	A4-70	138	12	150	粒	修生夾企	
35	B(數量增加)	螺絲型号待定		3/16x3/8"圓頭機絲	A4-70	3160	340	3500	粒	修窗扣碼	
36				3/16x3/8"圓頭機絲	A4-70	2752	278	3030	粒	修限位撐用	
37				#8x3/8"圓頭鋼牙	A4-70	688	62	750	粒	修轉角器用	
38				#8x1/2"圓頭鋼牙	A4-70	2027	203	2230	粒	收百葉鋁背板	
39				四寸保護膠紙	白色	763	77	840	卷	23m/卷	
40				三寸保護膠紙	白色	723	77	800	卷	23m/卷	

 美特鋁質有限公司 MIDI Aluminium Fabricator Ltd.	工程號:	J-857	計算:	吳禕瑜	日期:	04/11/2021	送呈:	細佬
	地盤名稱:	启德6552	核對:	王禮秋	日期:	04/11/2021	副本:	
	項目類別:	後裝窗, FD門及趟門	批准:		日期:			
BM編號: EI4040B(2022.1.20)		A/C Code:		此BM依據20210914收施工圖大樣計算				

序號	修改標示	配件圖號	物料編號	配件名稱	顏色	實用	後備	總數	單位	備注
41				二寸保護膠紙	白色	758	72	830	卷	23m/卷
42				一寸保護膠紙	白色	840	85	925	卷	23m/卷
43				泡泡膠紙		40	5	45	卷	1mx100m/卷
44				透明膠紙		35	5	40	卷	45m/卷, 配泡泡膠紙包裝用
45				DC791 防水膠	黑色	595	65	660	支	窗組裝碰口, 螺絲頭, 反拍線防水用
46	B版改數量			Siegenia Model: Hebel HS Portal 300 Scheme A 絲吉利亞鎖 單開門	深灰色	560	12	572	套	一副趟門用一套
46a	B版新增			Siegenia Model: Hebel HS Portal 301 Scheme C 絲吉利亞鎖 雙開門	深灰色	4	1	5	套	一副趟門用一套
47	B版改數量			絲吉利亞連接杆(L=750mm)		570	12	582	支	
48	B版改數量			絲吉利亞挖抽	深灰色	570	12	582	套	一副趟門用一套(見附圖)
49	B版改數量		HFRE	執手	深灰色	131	6	137	隻	F.D門用
50	B版改數量		HFRS	執手	深灰色	131	6	137	隻	F.D門用
51	B版取消		<del>HDS-PS-105</del>	<del>方軸</del>	<del>鋅合金</del>	<del>131</del>	<del>6</del>	<del>137</del>	<del>隻</del>	<del>F.D門用</del>
52	B版改數量		<del>HDGC/APCR</del>	<del>門鎖盒</del>	<del>鋅合金</del>	<del>131</del>	<del>6</del>	<del>137</del>	<del>隻</del>	<del>F.D門用</del>
53	B版改數量		<del>F-ML-3</del>	<del>鎖芯</del>	<del>鋅合金</del>	<del>131</del>	<del>6</del>	<del>137</del>	<del>隻</del>	<del>F.D門用</del>
54	B版取消		<del>DCB-PCO-R</del>	<del>鎖芯蓋</del>	<del>灰色</del>	<del>131</del>	<del>6</del>	<del>137</del>	<del>隻</del>	<del>F.D門用</del>
55	B版取消		<del>DCB-PCI-R</del>	<del>鎖芯蓋</del>	<del>灰色</del>	<del>131</del>	<del>6</del>	<del>137</del>	<del>隻</del>	<del>F.D門用</del>
56	B版改數量		<del>DCB-NCSR</del>	<del>鎖芯蓋</del>	深灰色	131	6	137	隻	F.D門用
57	B版改數量		DHMAN	合頁	深灰色	524	16	540	隻	F.D門用 (4個/幅)
58	B版改數量			12"東城產2031F款限位撐	不鏽鋼	131	6	137	隻	門最大開度為89度(1支/F.D門)
59	B版改數量		833-CZ1	窗占	黑色	262	13	275	個	FD/2個
60			<del>851-CZ1</del>	<del>窗占</del>	<del>黑色</del>	<del>236</del>	<del>6</del>	<del>242</del>	<del>個</del>	<del>FD/1個</del>
61	B版改數量		材質: Santoprene	J-719-GK-01-001膠條	黑色	1650	100	1750	米	FD門用膠條


 美特鋁質有限公司 MIDI Aluminium Fabricator Ltd.	工程號:	J-857	計算:	吳祎瑜	日期:	04/11/2021	送呈:	細佬
	地盤名稱:	啟德6552	核對:	王禮秋	日期:	04/11/2021	副本:	
	項目類別:	後裝窗, FD門及趟門	批准:		日期:			
BM編號: EI4040B(2022.1.20)		A/C Code:		此BM依據20210914收施工圖大樣計算				

序號	修改標示	配件圖號	物料編號	配件名稱	顏色	實用	後備	總數	單位	備注
62	B版改數量	材質: 尼龍	堅朗 FK-D	趟門限位塊	黑色	797	13	810	塊	用於趟門玉頂
63	B版改數量	材質: 尼龍	718-SD-GU-01	趟門限位粒 (L=20mm)	黑色	3188	62	3250	粒	用於趟門玉頂底料
64	B版改數量	材質: Neoprene	718-SD-G-01	趟門膠條	黑色	4226	104	4330	米	用於趟門玉邊料
65	B版改數量	材質: Neoprene	718-SD-G-02	趟門膠條	黑色	4300	100	4400	米	用於趟門企夾邊
66	B版改數量	材質: Neoprene	718-SD-G-03A	趟門膠條	黑色	4226	104	4330	米	用於趟門勾企料
67	B版改數量	材質: Neoprene	718-SD-G-04	趟門膠條	黑色	3378	72	3450	米	用於趟門玉頂底料
68	B版改數量			趟門企毛條	黑色	2113	52	2165	米	用於趟門勾企料
69	B版改數量			#9x1"圓頭鋼牙	S.S-316	14430	220	14650	粒	用於組裝趟門框
70	B版改數量			#8x1"平頭鋼牙	S.S-316	7170	130	7300	粒	用於門企夾邊修在趟門框
71				3/16"x21/64"平頭機絲	S.S-316	36160	240	36400	粒	用於修玻璃錢及趟門勾企修鋁角
72	B版改數量			3/16"x13/32"平頭機絲	S.S-316	16944	226	17170	粒	用於趟門玉、FD門組框
73	B版改數量			3/16"x21/32"平頭機絲	S.S-316	13416	154	13570	粒	修趟門勾企、FD門組框
74	B版取消			<del>3/16"x21/32"圓頭機絲</del>	<del>S.S-316</del>	<del>8510</del>	<del>100</del>	<del>8610</del>	<del>粒</del>	<del>修趟門頂底軌道</del>
75				M5x36mm平頭機絲	S.S-316	7980	90	8070	粒	修趟門梗門企夾邊
76				#10x50mm平頭鋼牙	S.S-316	7980	90	8070	粒	修趟門梗門企夾邊內鋁槽
77	B版改規格			#9x20mm圓頭鋼牙	S.S-316	15765	235	16000	粒	用於趟門底橫修鋁角
78	B版取消			<del>#9x16mm平頭鋼牙</del>	<del>S.S-316</del>	<del>5255</del>	<del>145</del>	<del>5400</del>	<del>粒</del>	<del>用於趟門底橫修裝飾條</del>
79	B版改數量			#8x16mm平頭鋼牙	S.S-316	7040	160	7200	粒	修趟門勾企
80	B版改數量			#8x1/2"圓頭鋼牙	S.S-316	262	18	280	粒	修窗占
81	B版改數量	限位片		J851-TM-XW01	深灰色	3200	100	3300	個	趟門玉限位片
82	B版改數量	限位片		38-ALA-01	深灰色	3200	100	3300	個	趟門玉限位片
83	B版新增			M5x25mm平頭機絲	S.S-316	4756	144	4900	粒	趟門梗勾企修鐵巴



 美特鋁質有限公司 MIDI Aluminium Fabricator Ltd.	工程號:	J-857	計算:	吳祎瑜	日期:	04/11/2021	送呈:	细佬
	地盤名稱:	启德6552	核對:	王禮秋	日期:	04/11/2021	副本:	
	項目類別:	後裝窗, FD門及趟門	批准:		日期:			
BM編號: EI4040B(2022.1.20)		A/C Code:		此BM依據20210914收施工圖大樣計算				

序號	修改標示	配件圖號	物料編號	配件名稱	顏色	實用	後備	總數	單位	備注
84	B版新增			M5x10mm平頭機絲	S.S-317	5850	150	6000	粒	趟門頂修趟門外蓋
85	B版新增, 暫停	骏华	YM5	推拉門双面条鎖	深灰色	242	8	250	套	长合金叉
86	B版新增, 暫停	骏华	YM	推拉鎖拉手	深灰色	242	8	250	件	
87	B版新增, 暫停	骏华	J179	不銹鋼T型連接件	S.S-316	242	8	250	個	不含底片30mm
88	B版新增, 暫停	骏华	G15	传动杆	深灰色	242	8	250	支	蘑菇头鎖点2+5.5+12.2
89	B版新增, 暫停	骏华	J022A	推拉鎖座	S.S-316	484	16	500	個	高度7.1mm (2個/幅)
90	B版新增, 暫停	骏华	TSM21	推拉門滑輪		484	16	500	套	(2套/幅)



*left hand* or *right hand*

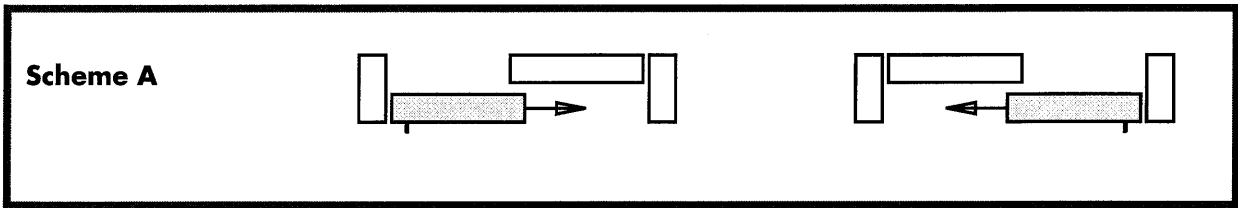

**Scheme D**

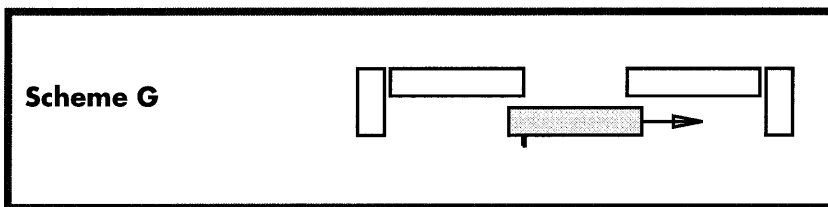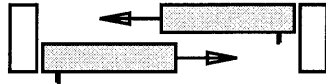


**Scheme H**

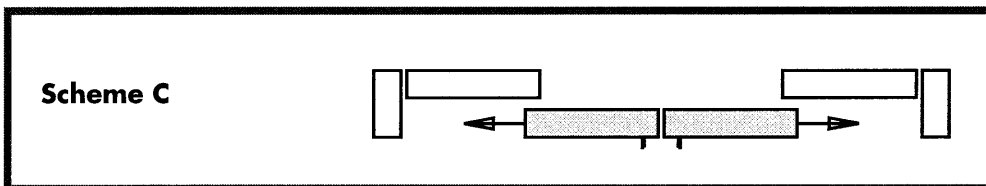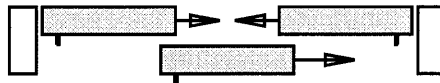

**Scheme F**





**Scheme K**

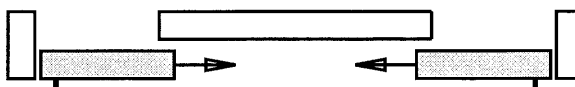


# Hebel-HS PORTAL 300

Hebel Si-line HS 300 Standard mit Griffmuschel  
für HS PORTAL 200, 300 und 400 Holz-, Kunststoff- und Leichtmetallelemente

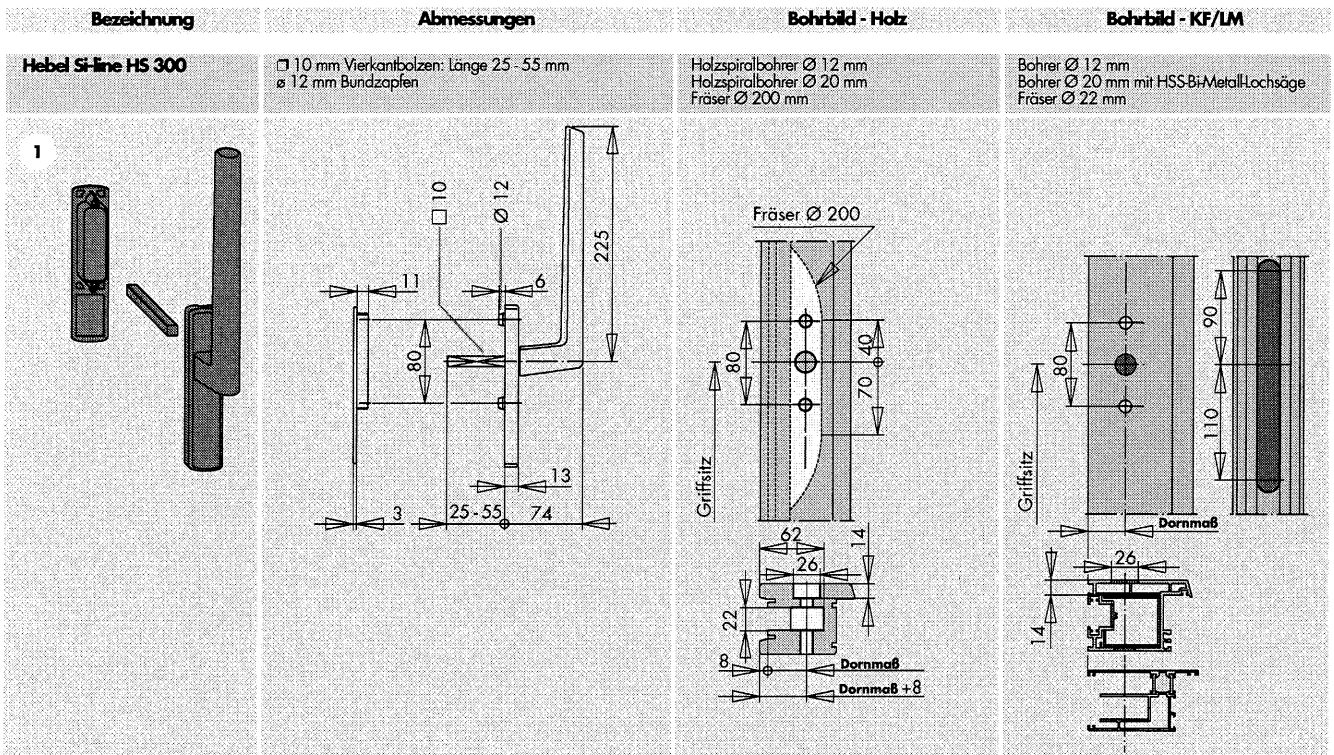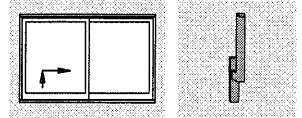

- Hebel Si-line HS 300 mit Rosette und Abdeckkappe
- Griffmuschel Si-line lang
- Befestigungsschrauben sind im Zusatzkarton HSH bzw. im Karton HSKF enthalten

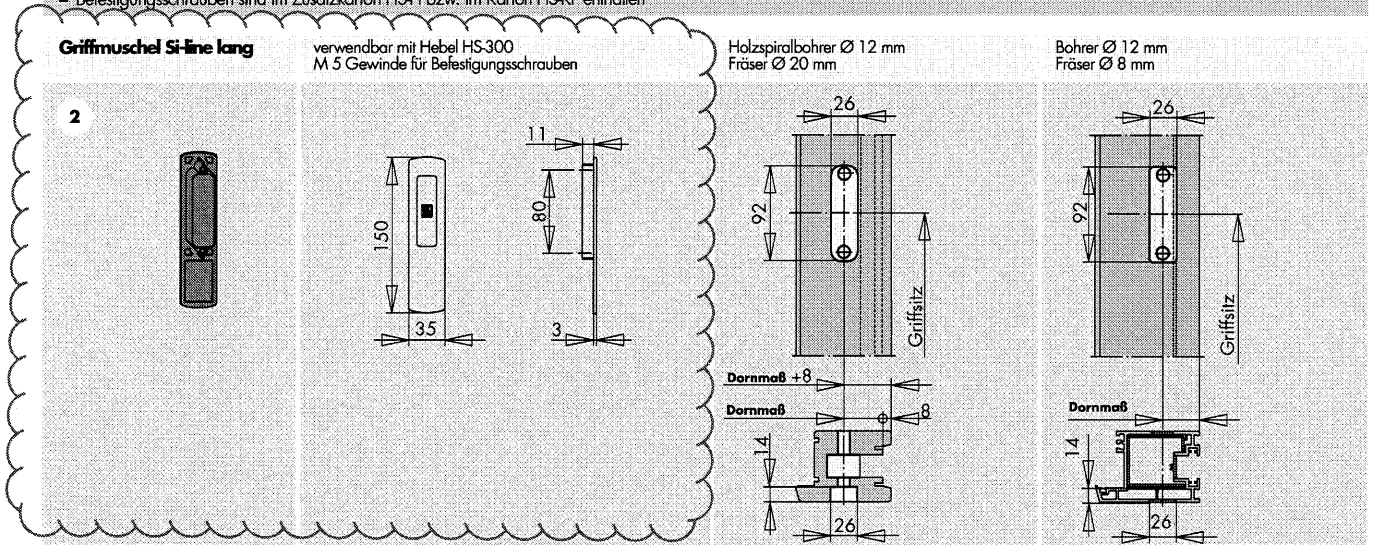



- Evtl. vorhandene Bohrung für Profilylinder wird abgedeckt

Pos.	Materialkurztext	Farbe	Materialnummer
1, 2	Karton Hebel Si-line HS 300 (mit Griffmuschel Si-line lang)	RAL 9001 cremeweiss	PMHB0010-501011
		RAL 9003 signalweiss	PMHB0010-502011
		RAL 9005 tiefschwarz	PMHB0010-523011
		RAL 8022 schwarzbraun	PMHB0010-512011
		RAL 8019 graubraun	PMHB0010-511011
		EV 1 silber	PMHB0010-524011
		EV 2 neusilber	PMHB0010-526011
		C 33 mittelbronze	PMHB0010-530011
		titan matt hell	PMHB0010-534011
		F 9 Aluminium-stahlfarben	PMHB0010-5H4011
		St-Allgold	PMHB0010-5H0011
	Oberfläche unbeschichtet (roh)	PMHB0010-500011	





**世運牌推拉門(窗)鈎鎖系列**  
SLIDING DOOR AND WINDOW LOCK SERIES


專注品質·不斷創新  
Focus on quality · continuous innovation

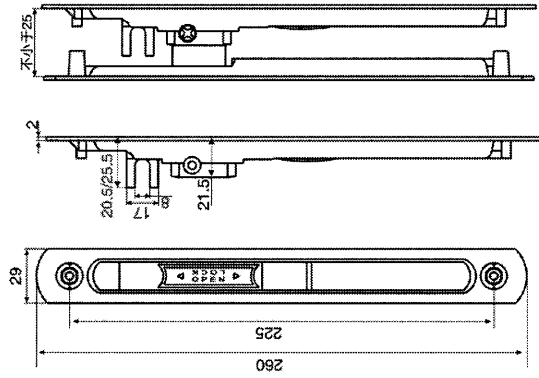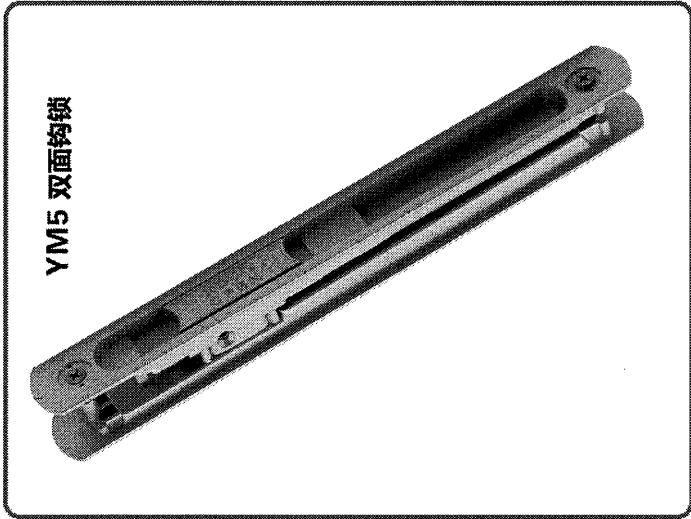

**G15铝传动杆**

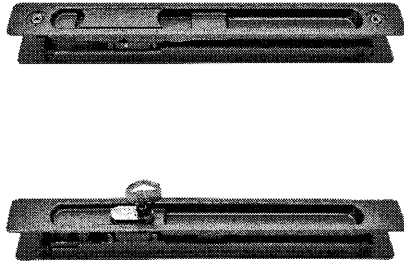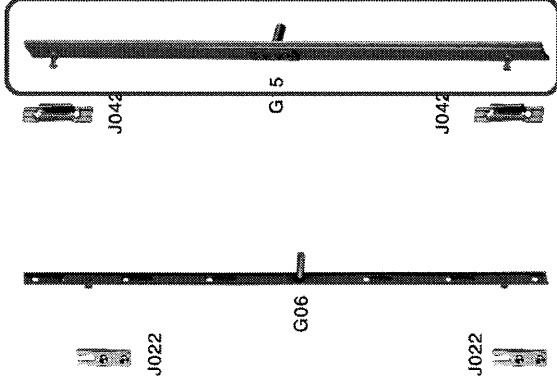


Y3

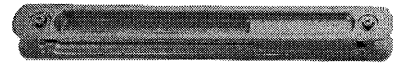


YM2




YM6

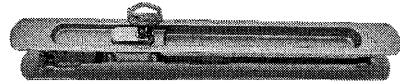


YM8

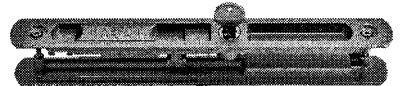

YM拉手

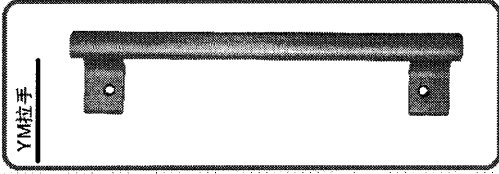


**Y鎖系列安裝節點圖**

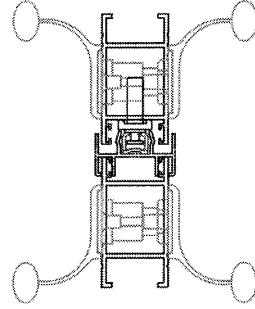

J324  
防塵插銷座

JGYM5  
(推制加高)

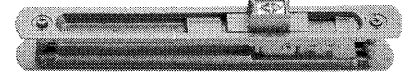

JGYM6  
(鎖帶閉)











**世運牌推拉門(窗)滑輪系列**  
SLIDING DOOR AND WINDOW ROLLER SERIES



專注品質·不斷創新  
Focus on quality · continuous innovation

**TSM 21 重型推拉三輪**

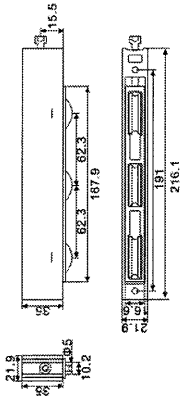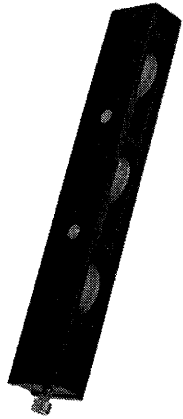



注：一對三輪最大承重300KG

**SW20**

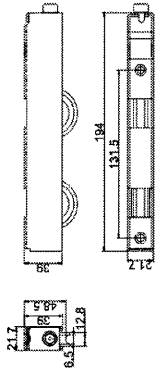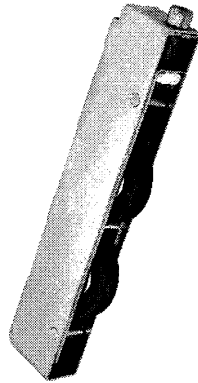



注：一對雙輪最大承重200KG

**SW21**

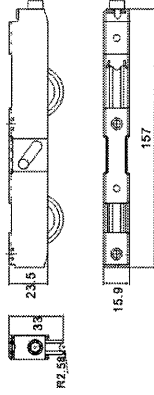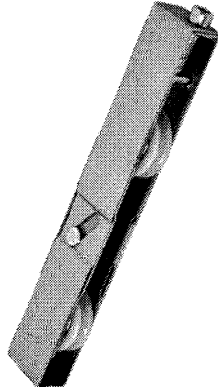




注：一對雙輪最大承重80KG

**SW22**

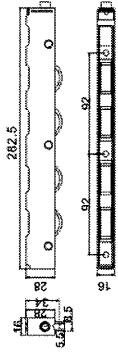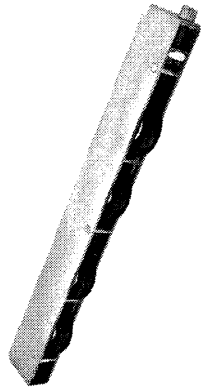




注：一對四輪最大承重300KG

**SW 01 膠輪**

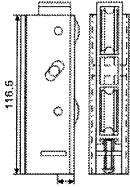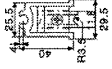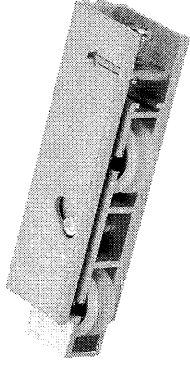




注：一對雙輪最大承重100KG

**SW 07 鋼輪**

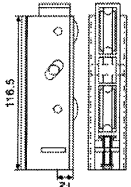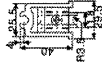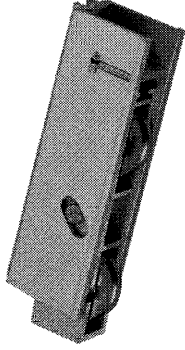



注：一對雙輪最大承重150KG

**SW 08 四膠輪**

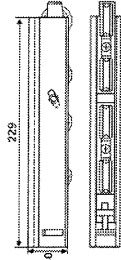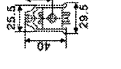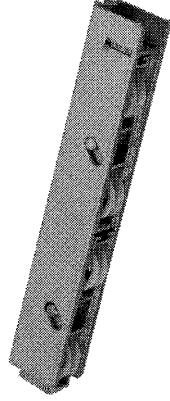



注：一對雙輪最大承重220KG

**SW23**

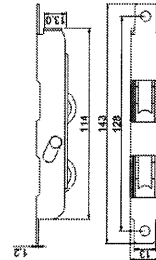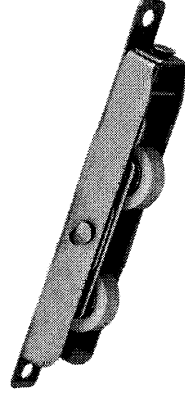

注：一對雙輪最大承重65KG

**SW05 鋼芯雙膠輪**

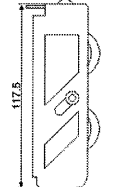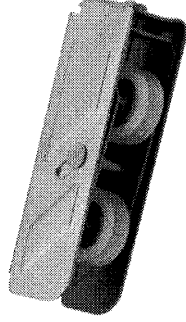

注：一對雙輪最大承重80KG