

工程指示 / 要求簡箋(E.I.)

工程指示編號：EI / 4041 / 21 修改版次：A
 工程編號：J857 工程名稱：啟德 6552
 工程項目：後裝窗, FD 門及趟門 - 地盤用配件 BM
 收件人：生統 發件人：Yancy Chen 日期：2 /11/2021

要求提供 / 確認 事項：

- | | | |
|------------------------------------|-------------------------------------|-------------------------------|
| <input type="checkbox"/> 初步鋁料 B.M. | <input type="checkbox"/> 加工拆圖，然後生產 | <input type="checkbox"/> 尺寸表 |
| <input type="checkbox"/> 正式鋁料 B.M. | <input type="checkbox"/> 技術上資料 / 指示 | <input type="checkbox"/> 報價 |
| <input type="checkbox"/> 配件 B.M. | <input type="checkbox"/> 樣辦或貨品說明書 | <input type="checkbox"/> 分判合約 |
| <input type="checkbox"/> 其他：_____ | | |

內容：

根據銀同鐵廠要求，做好黑鐵磨耳再鍍鋅，請提前啤好掛線孔。

孔位置請按附頁修改圖紙加工（磨耳預留直徑 3mm 圓孔，浸鋅孔位每邊距孔中心 8mm）。

請在 1/3/2022 前完成上列要求。

附：

1+ 7 頁

以上項目為：

- 原合約工程包 原合約工程加 / 減賬 新工程報價

原因：-

分發東莞各部門：

- () 生產技術總監 連附件 () 技術部 連附件 () 生產部 連附件 () 機械設計部 連附件
 () 採購部 連附件 (/) 生產統籌部 連附件
 (/) 質檢部 連附件 () 會計部 連附件 () 報關組 連附件 () 其他 _____ 連附件

分發香港各部門：

- () 行政部 連附件 () 會計部 連附件 () 統籌部 連附件 () 工程部地盤科文 連附件
 (/) 採購部 連附件 () QS 部 連附件 () 維修部 連附件 () 其他 _____ 連附件

傳遞編號：


AK2177/21

發件人簽署：



Yc

項目經理簽署：

lp

 美特鋁質有限公司 MIDI Aluminium Fabricator Ltd.				類別		物料號	
				制圖	吳祿瑜	2021.11.03	圖號 J857-MR1
修改				復核			數量 見BOM表
日期				批准			位置


用於FD門框橫/底頂橫、趟門梗窗、百葉框邊企、百葉框頂/底橫

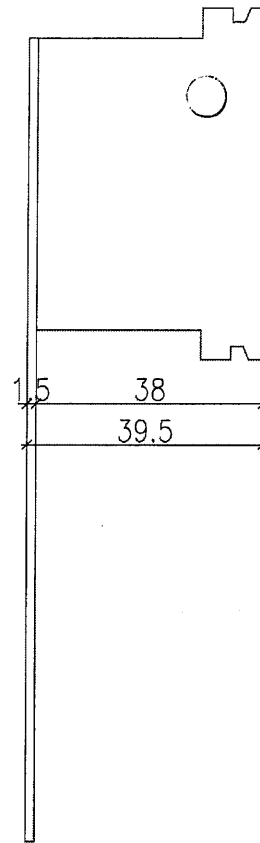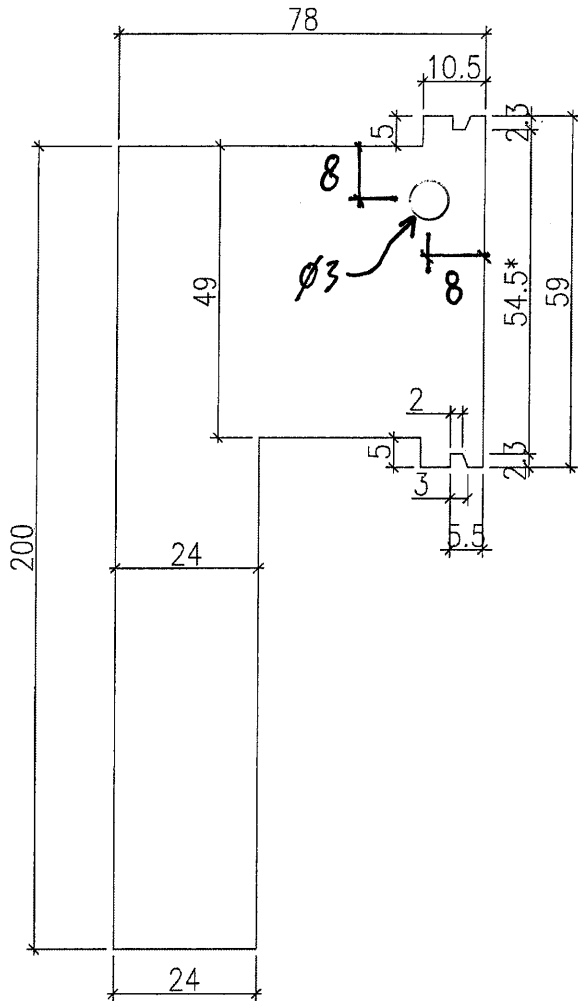



注：帶"*"號為重要尺寸

扭曲後圖樣

工程號	J-857	地盤	啟德站	附件
名稱	摩爾加工圖		採用	
材料	1.5mm厚鐵板		地盤	
顏色	熱浸鋅		工廠	

 美特鋁質有限公司 MIDI Aluminium Fabricator Ltd.				類別		物料號	
				制圖	吳祚瑜	2021.11.03	圖號 J857-MR2
修改				復核			數量 見BOM表
日期				批准			位置


用於百葉框底橫

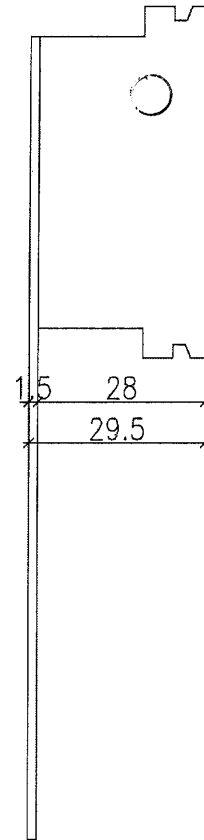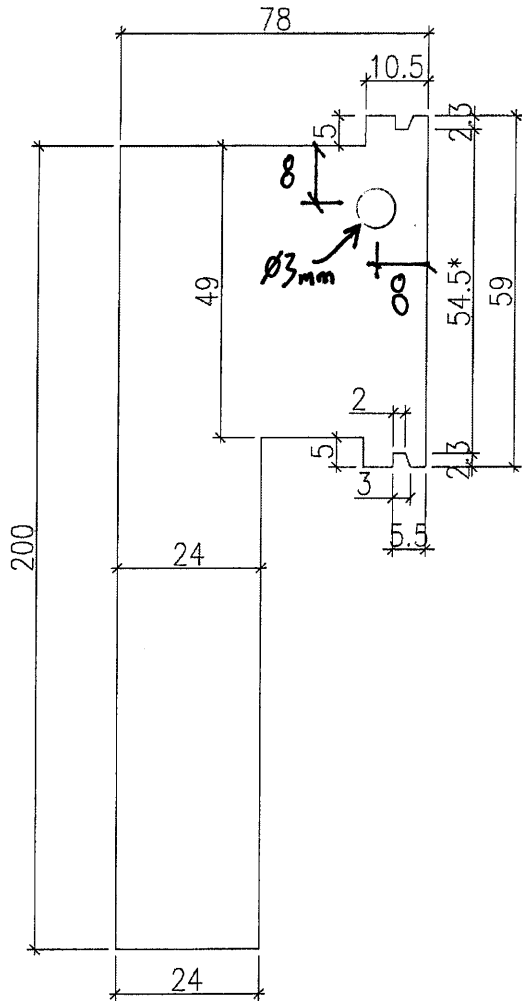


注：帶"*"號為重要尺寸

扭曲後圖樣

工程號	J-857	地盤	啟德站	附件
名稱	摩爾加工圖		採用	
材料	1.5mm厚鐵板		地盤	
顏色	熱浸鋅		工廠	

 美特鋁質有限公司 MIDI Aluminium Fabricator Ltd.				類別		物料號	
				制圖	曾建平	2021.11.05	圖號 J851-MR4
修改				復核			數量 見BOM表
日期				批准			位置


用於FD門框底橫

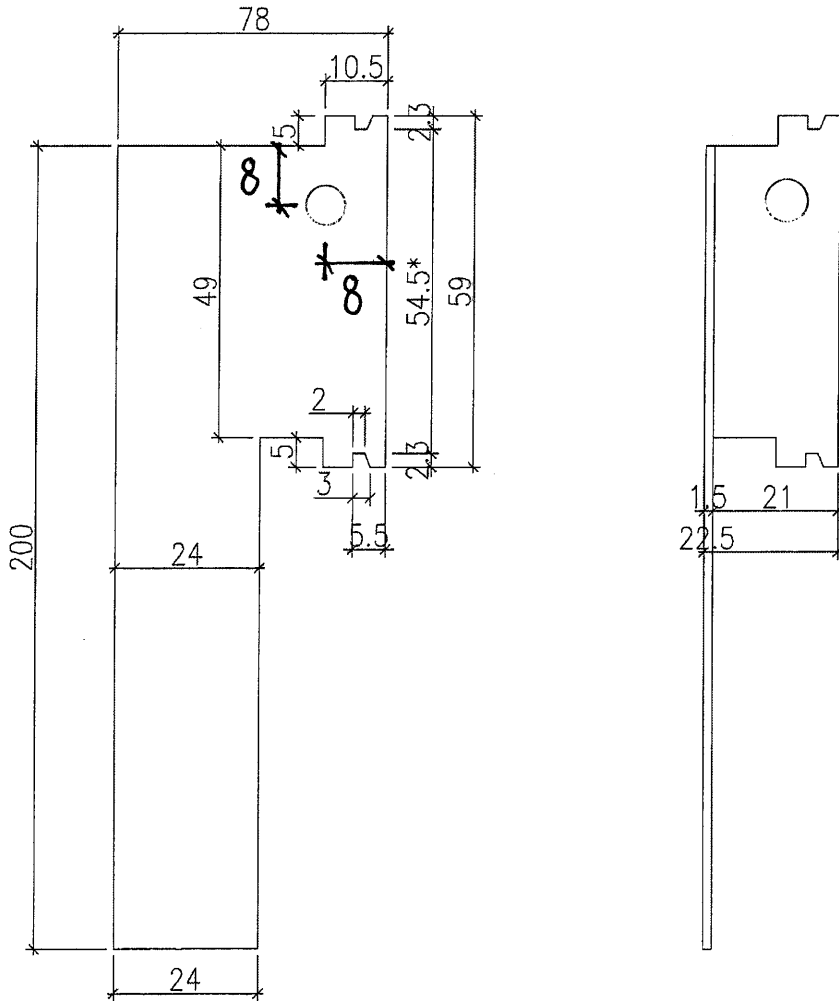


注：帶"*"號為重要尺寸

扭曲後圖樣

工程號	J-857	地盤	啟德站	附 件
名稱	摩爾加工圖		採用	
材料	1.5mm厚鐵板		地盤	
顏色	熱浸鋅		工廠	

 美特鋁質有限公司 MIDI Aluminium Fabricator Ltd.				類別		物料號	
				制圖	曾建平	2021.11.05	圖號 J851-MR5
修改				復核			數量 見BOM表
日期				批准			位置

用於F.D門框寬/窄邊企

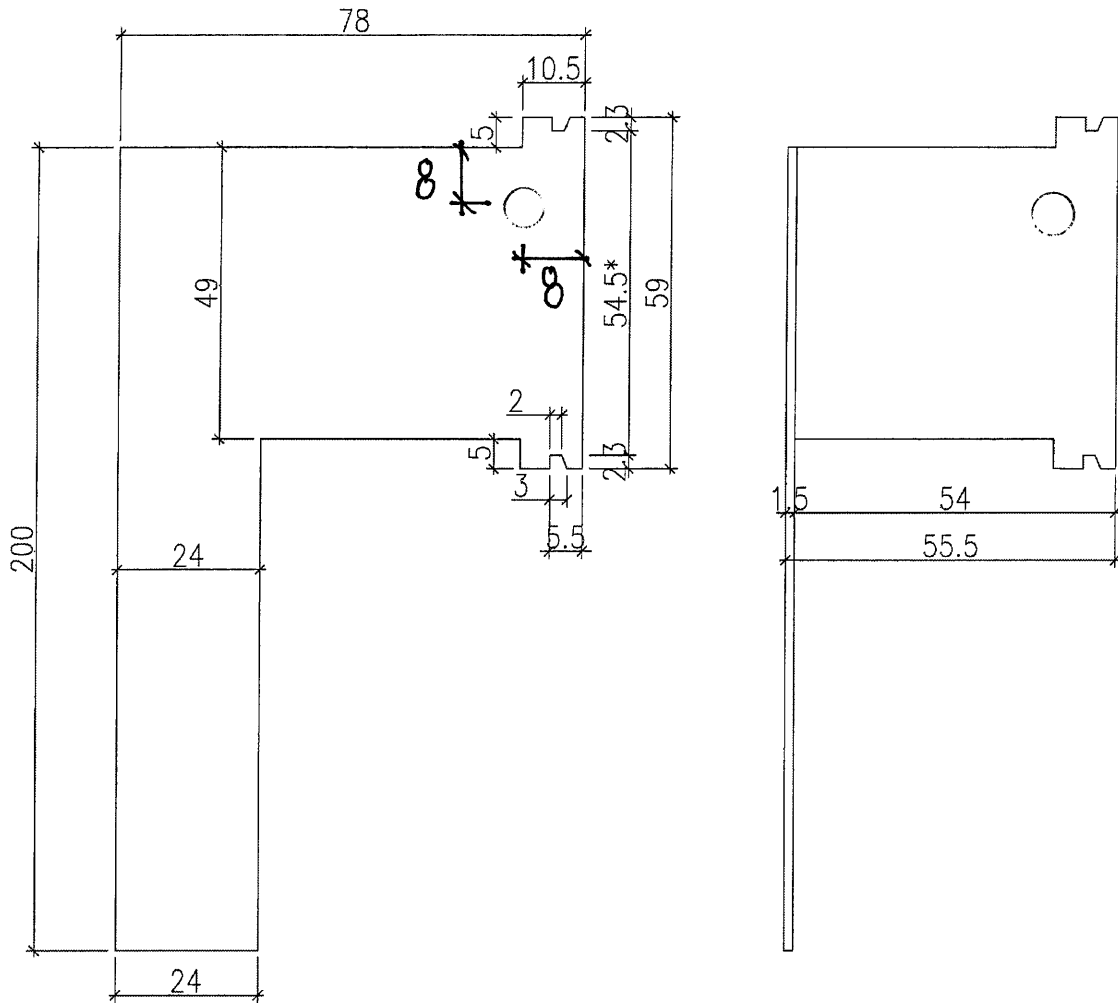


注：帶"*"號為重要尺寸

扭曲後圖樣





工程號	J-857	地盤	啟德站	附 件
名稱	摩爾加工圖		採用	
材料	1.5mm厚鐵板		地盤	
顏色	熱浸鋅		工廠	

EG-DWG4

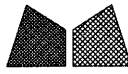

美特鋁質有限公司
MIDI Aluminium Fabricator Ltd.

類別		物料號		
制圖	曾建平	2021-11-05	圖號	H333
修改日期			供應商	美特
			描圖	

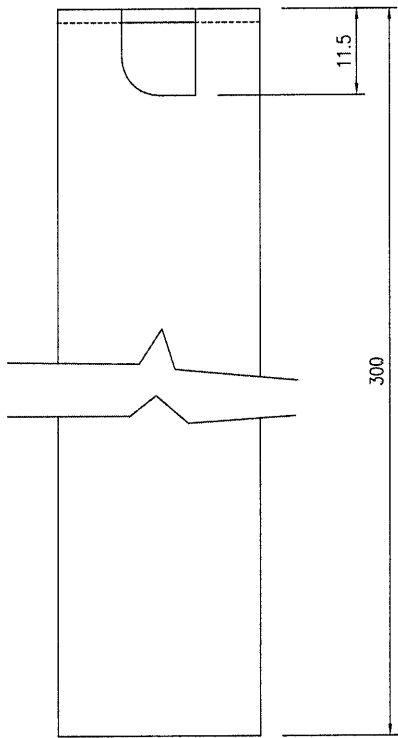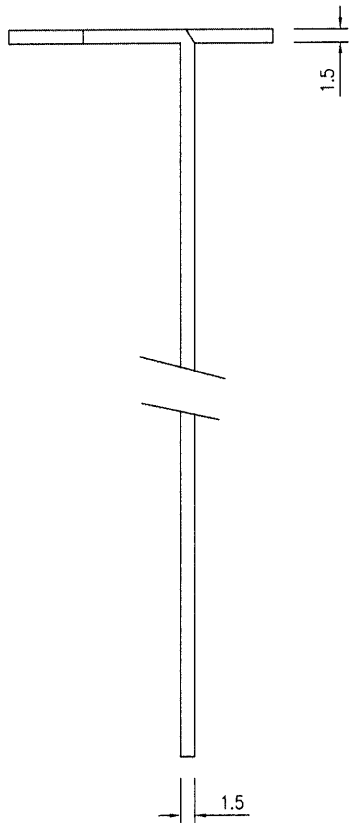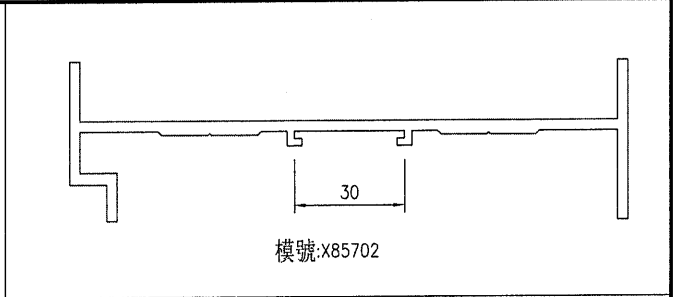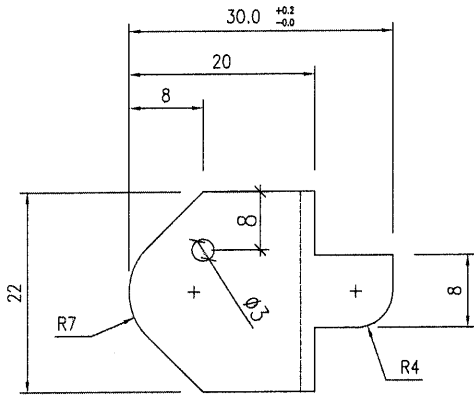

1.5

工程號	J-857	地盤	啓德站	附 件	
名稱	趙門底摩爾		採 用		
材料	1.6mm厚鐵片		地盤		<input checked="" type="checkbox"/>
顏色	熱浸鋅		工廠		