

工程指示 / 要求簡箋(E.I.)

工程指示編號：EI / 4059 / 22 修改版次：B

工程編號：J857 工程名稱：啟德 6552

工程項目：預製窗 - 確認部分模圖(興發鋁材)

收件人：Maggie Lor (羅小姐) 發件人：Yancy Chen 日期：11/01/2022

要求提供 / 確認 事項：

- | | | |
|------------------------------------|-------------------------------------|-------------------------------|
| <input type="checkbox"/> 初步鋁料 B.M. | <input type="checkbox"/> 加工拆圖，然後生產 | <input type="checkbox"/> 尺寸表 |
| <input type="checkbox"/> 正式鋁料 B.M. | <input type="checkbox"/> 技術上資料 / 指示 | <input type="checkbox"/> 報價 |
| <input type="checkbox"/> 配件 B.M. | <input type="checkbox"/> 樣辦或貨品說明書 | <input type="checkbox"/> 分判合約 |
| <input type="checkbox"/> 其他：_____ | | |

內容：

現確認附件模圖，共 3 頁。

請在 15/1/2022 前完成上列要求。

附：

1+ 3 頁

以上項目為：

-
- 原合約工程包
-
- 原合約工程加 / 減賬
-
- 新工程報價

原因：-

分發東莞各部門：

- | | | | |
|---|---|---|--|
| <input type="checkbox"/> 生產技術總監 <input type="checkbox"/> 連附件 | <input type="checkbox"/> 技術部 <input type="checkbox"/> 連附件 | <input type="checkbox"/> 生產部 <input type="checkbox"/> 連附件 | <input type="checkbox"/> 機械設計部 <input type="checkbox"/> 連附件 |
| <input type="checkbox"/> 採購部 <input type="checkbox"/> 連附件 | <input checked="" type="checkbox"/> 生產統籌部 <input checked="" type="checkbox"/> 連附件 | | |
| <input checked="" type="checkbox"/> 質檢部 <input checked="" type="checkbox"/> 連附件 | <input type="checkbox"/> 會計部 <input type="checkbox"/> 連附件 | <input type="checkbox"/> 報關組 <input type="checkbox"/> 連附件 | <input type="checkbox"/> 其他 _____ <input type="checkbox"/> 連附件 |

分發香港各部門：

- | | | | |
|---|--|---|--|
| <input type="checkbox"/> 行政部 <input type="checkbox"/> 連附件 | <input type="checkbox"/> 會計部 <input type="checkbox"/> 連附件 | <input type="checkbox"/> 統籌部 <input type="checkbox"/> 連附件 | <input type="checkbox"/> 工程部地盤科文 <input type="checkbox"/> 連附件 |
| <input type="checkbox"/> 採購部 <input type="checkbox"/> 連附件 | <input type="checkbox"/> QS 部 <input type="checkbox"/> 連附件 | <input type="checkbox"/> 維修部 <input type="checkbox"/> 連附件 | <input type="checkbox"/> 其他 _____ <input type="checkbox"/> 連附件 |

傳遞編號：

HK0079/22




發件人簽署：

項目經理簽署：

此型材如停止订货两年以上，我司有权对模具进行报废或销毁
如私自改动而确认，导致生产出来有异议，我司一律不承担责任！

A	版次	1	型号
---	----	---	----

SCALE=1:1

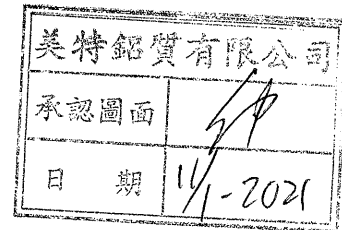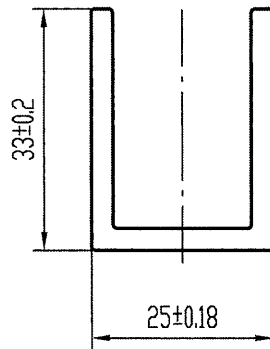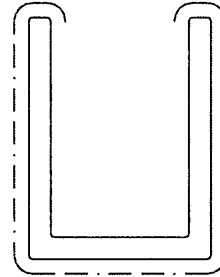


技术要求

1. 装饰面为：—— — — — —
2. 基材验收标准按EN755-9执行
3. 表面处理是：粉末、氟碳喷涂
4. 带“★”尺寸以实配为准

特此声明


1. 此图与客户“来样/来图”相符，若涉及专利或商标事宜，概由需方负责。
2. 如与其它型材或配件配合，需注明或提供配套件，否则产生的装配问题，由客户自行承担。
3. 客户确认图纸，包括确认并认可图纸上所示的图形、公差、验收标准，模具费，单重和装饰面面积等图面上的信息。

计划用量 吨



未注实心部位壁厚	3 ± 0.15	机 型	0	未注圆角	R0.5	外 D	40.99 mm	材 料	
未注空心部位壁厚		备 注		周 长	174.3 mm	比 例	1:1	6063-T6	
装饰面面积	0.1046 m ² /m	 广东兴发铝业有限公司 兴发铝业（成都）有限公司 广东兴发铝业（江西）有限公司 广东兴发铝业（河南）有限公司 总部技术部E-mail: tech@xingfa.com 联系电话: 0757-66695205				型材重量	0.690 Kg/m		
设计	徐嘉琪 2022.01.08					客户编号	X86175		
校核	郑俊豪 2022.01.08					型 号			
批准	陆承强 2022.01.08					名 称			

此型材如停止订货两年以上，我司有权对模具进行报废或销毁如私自改动而确认，导致生产出来有异议，我司一律不承担责任！

A	版次	1	型号
---	----	---	----

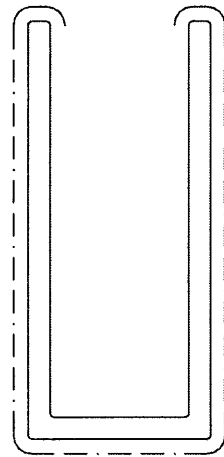

SCALE=1:1

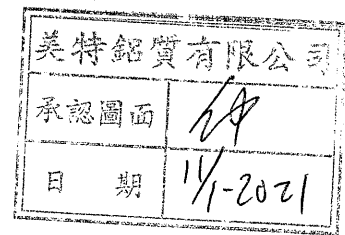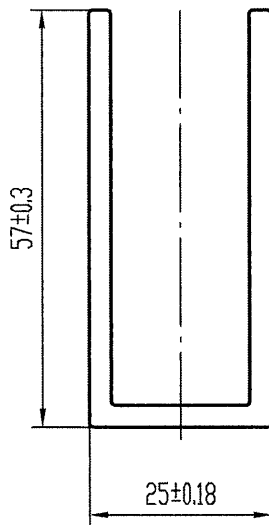


技术要求

1. 装饰面为：—— — — — —
2. 基材验收标准按EN755-9执行
3. 表面处理是：粉末、氟碳喷涂
4. 带“★”尺寸以实配为准

特此声明

1. 此图与客户“来样/来图”相符，若涉及专利或商标事宜，概由需方负责。
2. 如与其它型材或配件配合，需注明或提供配套件，否则产生的装配问题，由客户自行承担。
3. 客户确认图纸，包括确认并认可图纸上所示的图形、公差、验收标准，模具费，单重和装饰面面积等图面上的信息。




计划用量 吨

未注实心部位壁厚	3 ± 0.15	机 型	0	未注圆角	R0.5	外 D	61.93 mm	材 料	
未注空心部位壁厚		备 注		周 长	270.3 mm	比 例	1:1	6063-T6	
装饰面面积	0.1622 m ² /m	 广东兴发铝业有限公司 兴发铝业(成都)有限公司 兴发铝业(江西)有限公司 兴发铝业(河南)有限公司 总部技术部E-mail: tech@xingfa.com 联系电话: 0757-66695205				型材重量	1.081 Kg/m		
设计	徐嘉琪 2022.01.08					客户编号	X86176		
校核	郑俊豪 2022.01.08					型 号			
批准	陆承强 2022.01.08					名 称			

這張是興發的現有模


版次	1	型号	H99669
----	---	----	--------

SCALE=1:1

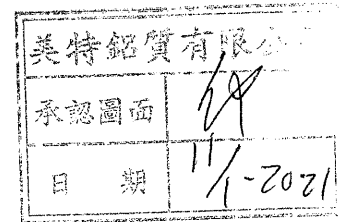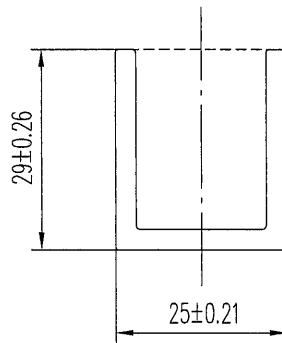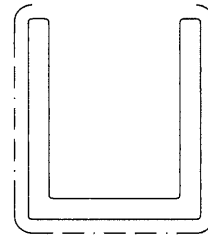

技术要求

1. 装饰面为: — — — — —
2. 基材验收标准按GB 5237.1执行
3. 表面处理是: 氟碳喷涂
- 4.

未注实心部位壁厚	3 ± 0.13	机 型	880	未注圆角	R0.5	外 D	37.88 mm	材 料
未注空心部位壁厚		备 注		周 长	158.3 mm	比 例	1:1	6063-T5
装饰面面积	0.0831 m ² /m	 广东兴发铝业有限公司 兴发铝业（成都）有限公司 广东兴发铝业（江西）有限公司 广东兴发铝业（河南）有限公司 总部技术部E-mail: tech@xingfa.com 联系电话: 0757-66695205				型材重量	0.623 Kg/m	
设计	李敏华 2016.06.24					客户编号	BNLC-020	
校核	梁昆婷 2016.06.24					型 号	H99669	
批准	廖培容 2017.01.17					名 称	U槽	