



工程指示 / 要求簡箋(E.I.)

工程指示編號：EI / 4107 / 21

修改版次：-

以此為準

工程編號：J857

工程名稱：啟德 6552

工程項目：幕牆單元件 - 地盤用預埋件 BM

收件人：Maggie Lor (羅小姐)

發件人：Yancy Chen

日期：07/12/2021

要求提供 / 確認 事項：

- | | | |
|------------------------------------|-------------------------------------|-------------------------------|
| <input type="checkbox"/> 初步鋁料 B.M. | <input type="checkbox"/> 加工拆圖，然後生產 | <input type="checkbox"/> 尺寸表 |
| <input type="checkbox"/> 正式鋁料 B.M. | <input type="checkbox"/> 技術上資料 / 指示 | <input type="checkbox"/> 報價 |
| <input type="checkbox"/> 配件 B.M. | <input type="checkbox"/> 樣辦或貨品說明書 | <input type="checkbox"/> 分判合約 |
| <input type="checkbox"/> 其他：_____ | | |

內容：

請按附件 BM(T1-T8 座為頭三層, TL 座全部層), 生產 G.M.S.鐵件, 送 1 樓寫字樓

廠驗焊： Fillet Weld: 100%目測, 10%磁粉.

驗焊報告： 1) 項目名稱： Kai Tak Area 4C Site 2, Kai Tak, Kowloon - N.K.I.L.6552.

2) 位置： Superstructure - Curtain Wall.

請在 10/01/2022 前完成上列要求。

附： 1+ 16 頁

以上項目為：

- 原合約工程包 原合約工程加 / 減賬 新工程報價

原因：-

分發東莞各部門：

- () 生產技術總監 連附件 () 技術部 連附件 () 生產部 連附件 () 機械設計部 連附件
 () 採購部 連附件 () 生產統籌部 連附件
 () 質檢部 連附件 () 會計部 連附件 () 報關組 連附件 () 其他 _____ 連附件

分發香港各部門：

- () 行政部 連附件 () 會計部 連附件 (/) 統籌部 連附件 (/) 工程部地盤科文 連附件 明
 () 採購部 連附件 () QS 部 連附件 () 維修部 連附件 () 其他 _____ 連附件

傳遞編號：

發件人簽署：


項目經理簽署：

Yancy Chen

地盤用鐵件BM表



BM編號:		修改版次:		A/C Code:		鐵件總重量KG:		4041.86		日期:		03/12/2021		送呈:						
工程號:		J-857		計算:		LIUCAN		日期:		日期:		日期:		副本:						
地盤名稱:		香港啟德站		核對:				日期:		日期:		日期:								
項目類別:				批准:				日期:		日期:		日期:								
鐵件圖號		鐵件名稱		顏色		實用		後備		總數		單位		單件/件		總重量 (kg)		備注		
1	J857-MJ01	預埋碼		熱鍍鋅		333				333		件		2.64		879.12				
2	J857-MJ02	預埋碼		熱鍍鋅		70				70		件		2.39		167.30				
3	J857-MJ03	預埋碼		熱鍍鋅		282				282		件		1.93		544.26				
4	J857-MJ04	預埋碼		熱鍍鋅		245				245		件		9.70		2376.50				
5	J857-MJ05	預埋碼		熱鍍鋅		9				9		件		3.12		28.08				
6	J857-MJ06	預埋碼		熱鍍鋅		7				7		件		2.87		20.09				
7	J857-MJ07	預埋碼		熱鍍鋅		11				11		件		2.41		26.51				
						合計:				957		件		合計:		4041.86				
8			M16絲帽		GR.8.8		7120				7120		粒							
9			M16平介		GR.8.8		1424				1424		粒							
10			M16彈介		GR.8.8		1424				1424		粒							
						合計:				9968		粒								

CW預埋碼								
TOWER L								
	EM01	EM02	EM03	EM04	EM05	EM06	EM07	
3/F	18	4	8	32	0	0	0	62
5/F	15	2	4	0	3	2	4	30
6/F	15	2	4	0	3	2	4	30
R/F	5	1	1	0	1	1	1	10
	53	9	17	32	7	5	9	132
总计	EM01	EM02	EM03	EM04	EM05	EM06	EM07	
	53	9	17	32	7	5	9	132

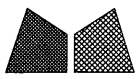



美特鋁質有限公司
MIDI Aluminium Fabricator Ltd.

類別		物料號	
制圖	LIUCAN	2021/12/3	圖號 J857-MJ01
修改		復核	數量 2675 333
日期		批准	單件重量 (KG) 2.64

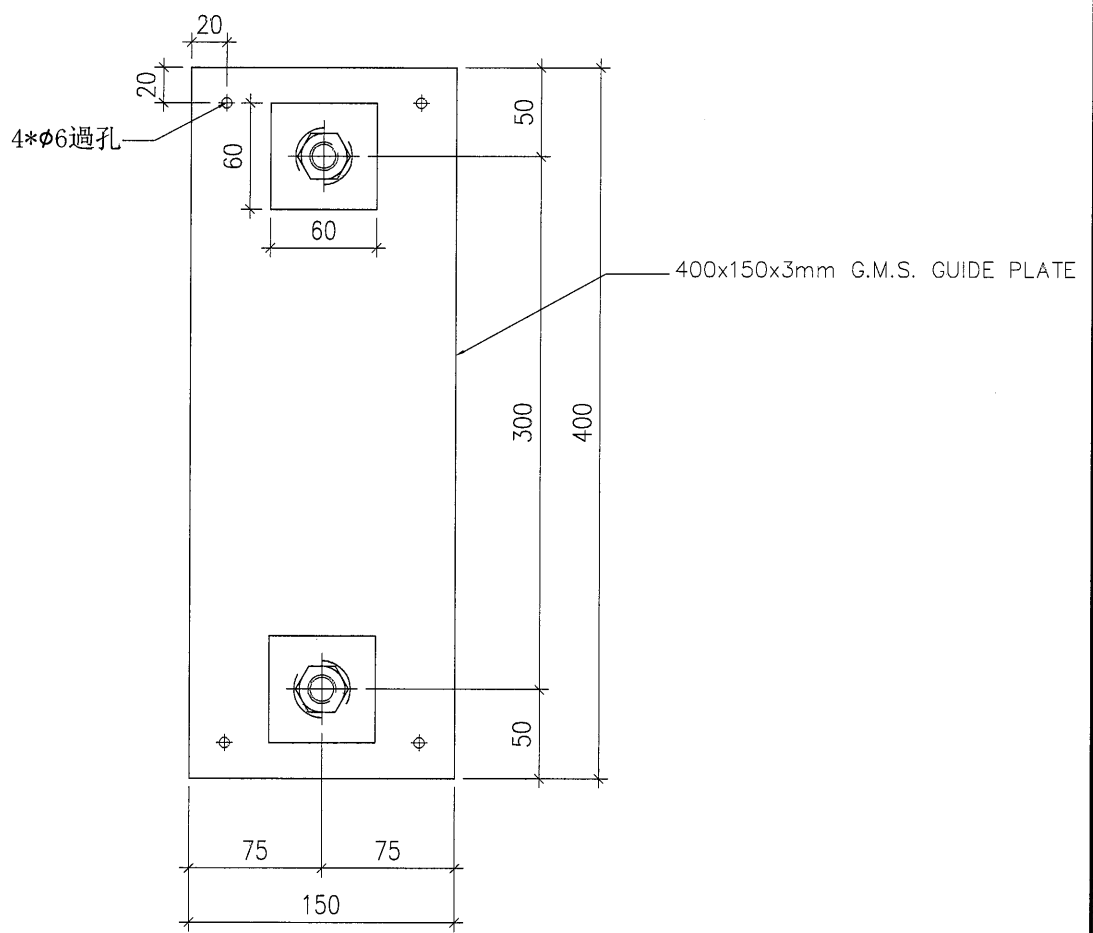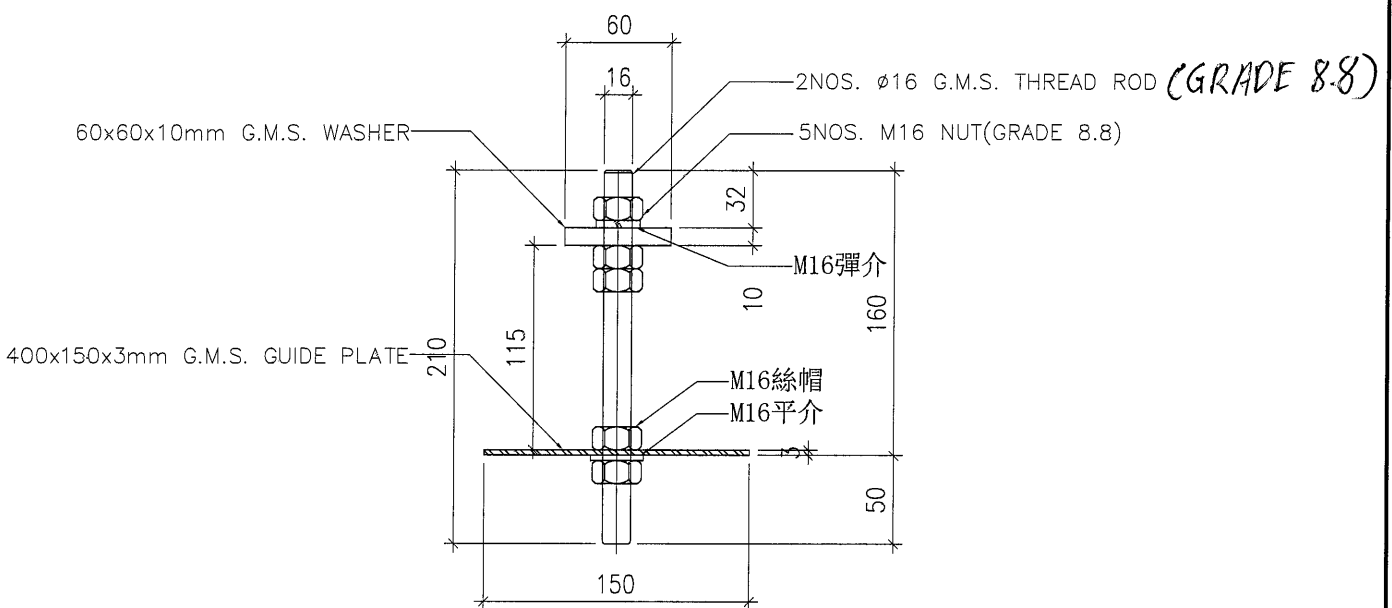

工程號	J-857	地盤	啟德站	附件	
名稱	預留碼 EM01	採	吊		—
材料	G.M.S.	地盤	<input checked="" type="checkbox"/>		
顏色	熱浸鋅	工廠			

類別		物料號	
制圖	LIUCAN	2021/12/3	圖號 J857-MJ02
修改		復核	數量 557 <i>70</i>
日期		批准	單件重量 (KG) 2.39

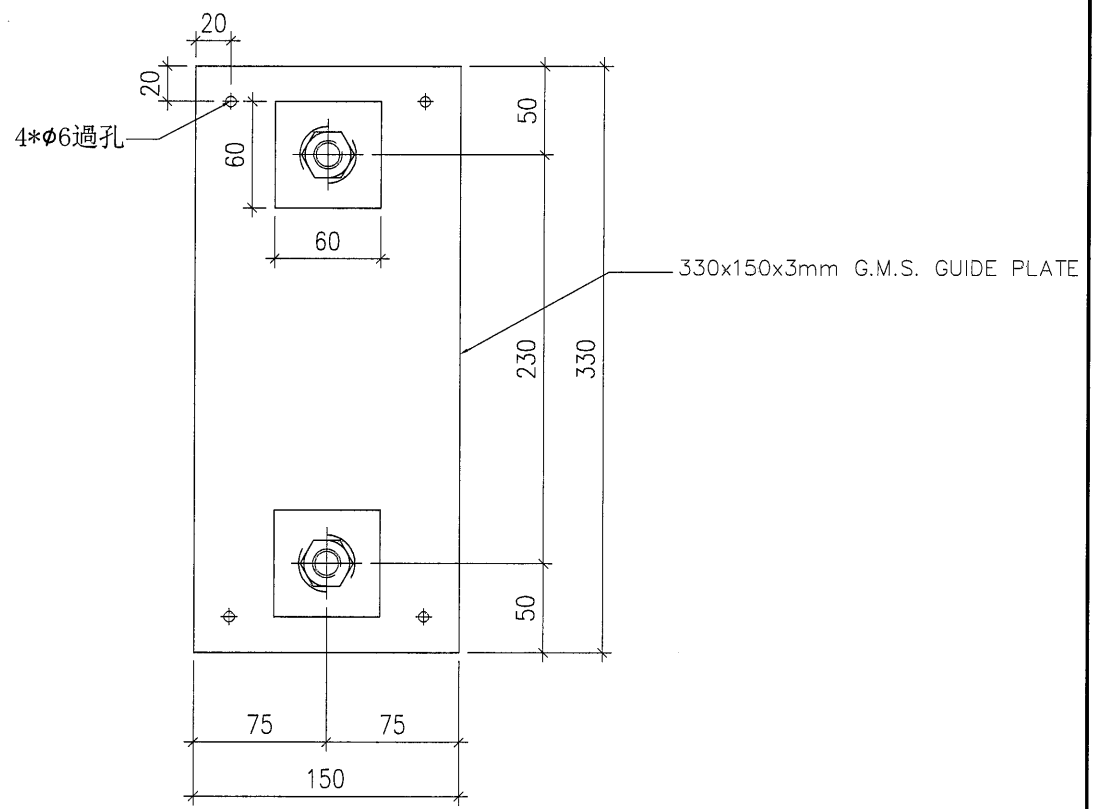
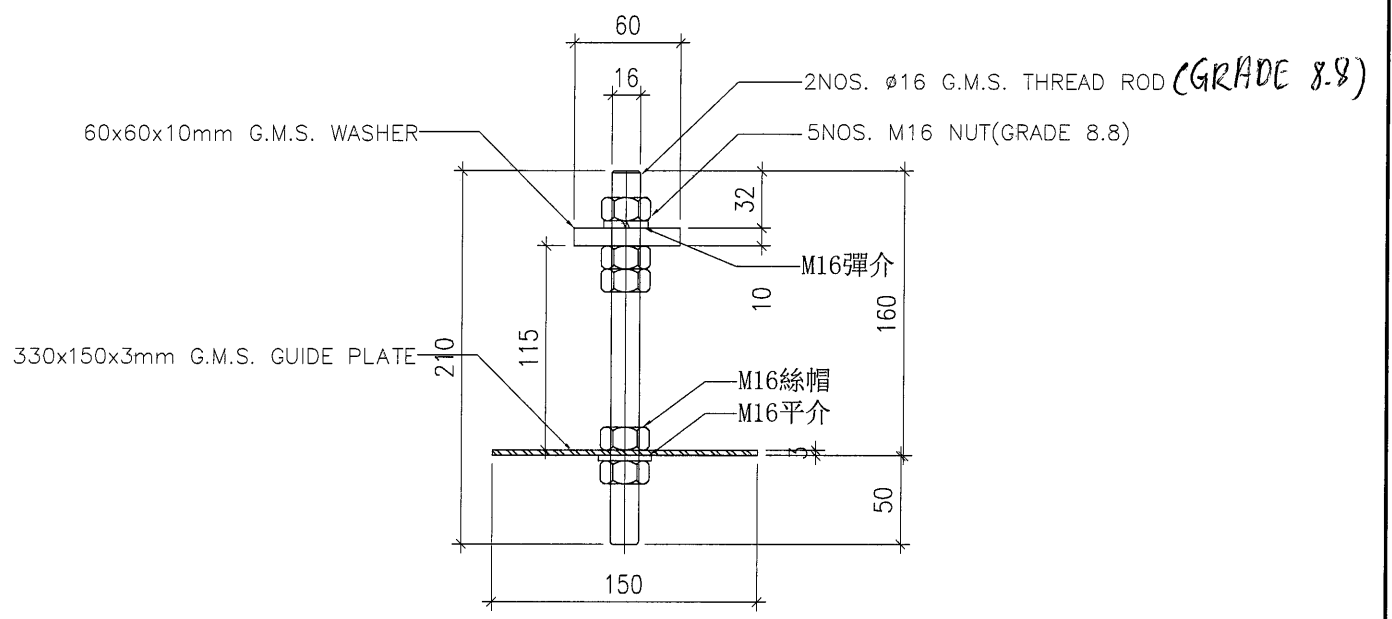


工程號	J-857	地盤	啟德站	附件	
名稱	預留碼 EM02	採	吊		—
材料	G.M.S.	地盤	<input checked="" type="checkbox"/>		
顏色	熱浸鋅	工廠			




美特鋁質有限公司
MIDI Aluminium Fabricator Ltd.

類別		物料號	
制圖	LIUCAN	2021/12/3	圖號 J857-MJ03
修改		復核	數量 2487 282
日期		批准	單件重量 (KG) 1.93

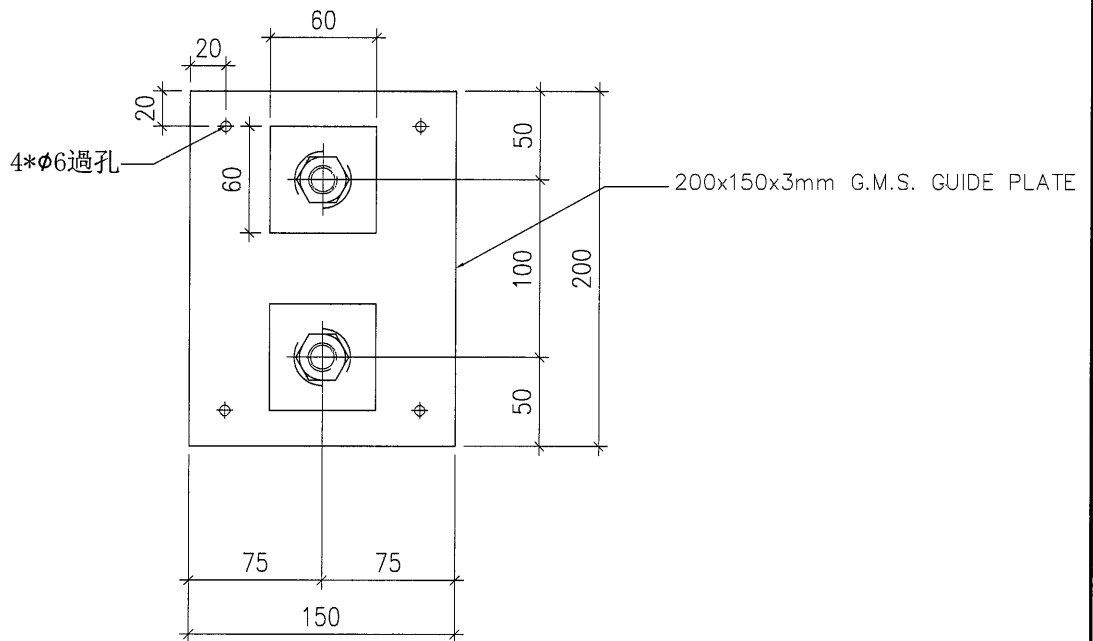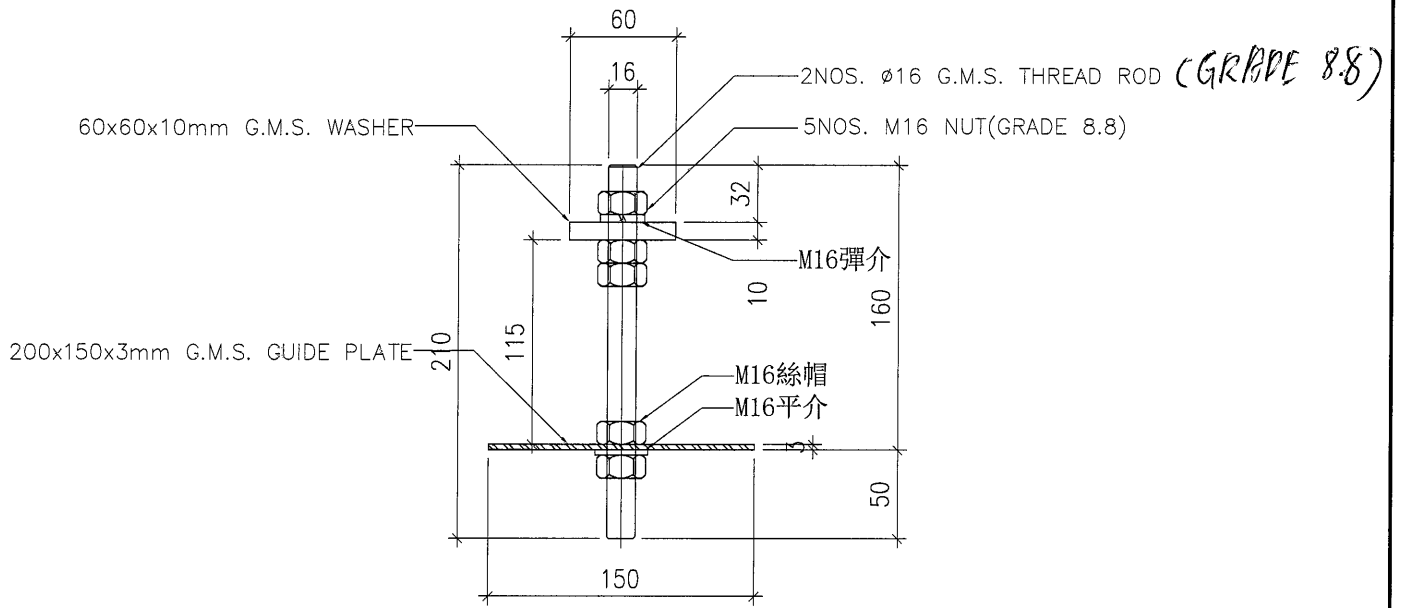


工程號	J-857	地盤	啟德站	附件	
名稱	預留碼 EM03	採	用		
材料	G.M.S.	地盤	<input checked="" type="checkbox"/>		
顏色	熱浸鋅	工廠			

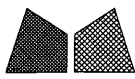


美特鋁質有限公司
MIDI Aluminium Fabricator Ltd.

類別		物料號		
制圖	LIUCAN	2021/12/3	圖號	J857-MJ04
修改			數量	328 245
日期			單件重量 (KG)	9.70
		復核	-	-
		批准	-	-

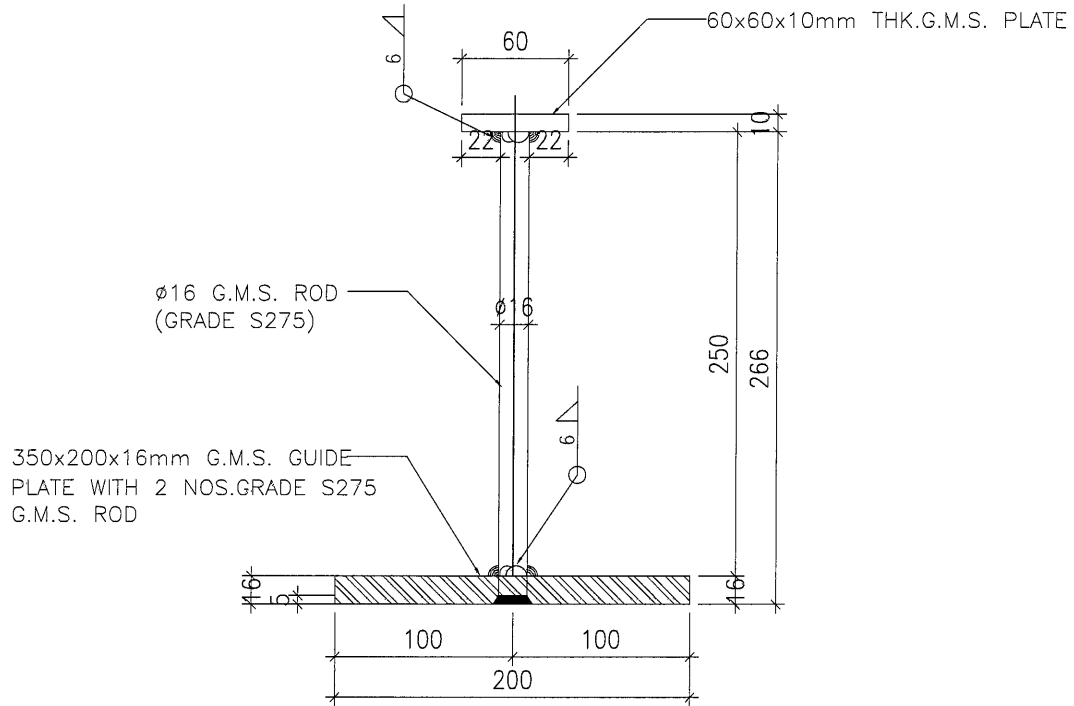

350x200x16mm G.M.S. GUIDE
PLATE WITH 2 NOS.GRADE S275
G.M.S. ROD


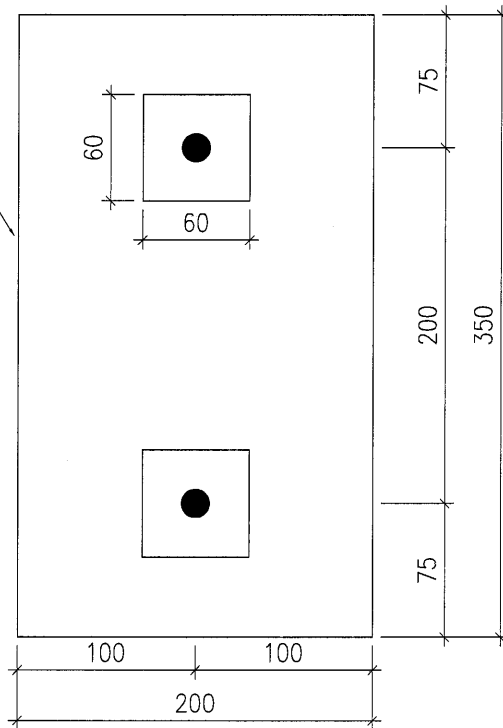


工程號	J-857	地盤	啟德站	附件	
名稱	預留碼 EM04	採	用		-
材料	G.M.S.	地盤	✓		
顏色	熱浸鋅	工廠			




美特鋁質有限公司
MIDI Aluminium Fabricator Ltd.

類別		物料號	
制圖	LIUCAN	2021/12/3	圖號 J857-MJ05
修改		復核	數量 32-9
日期		批准	單件重量 (KG) 3.12

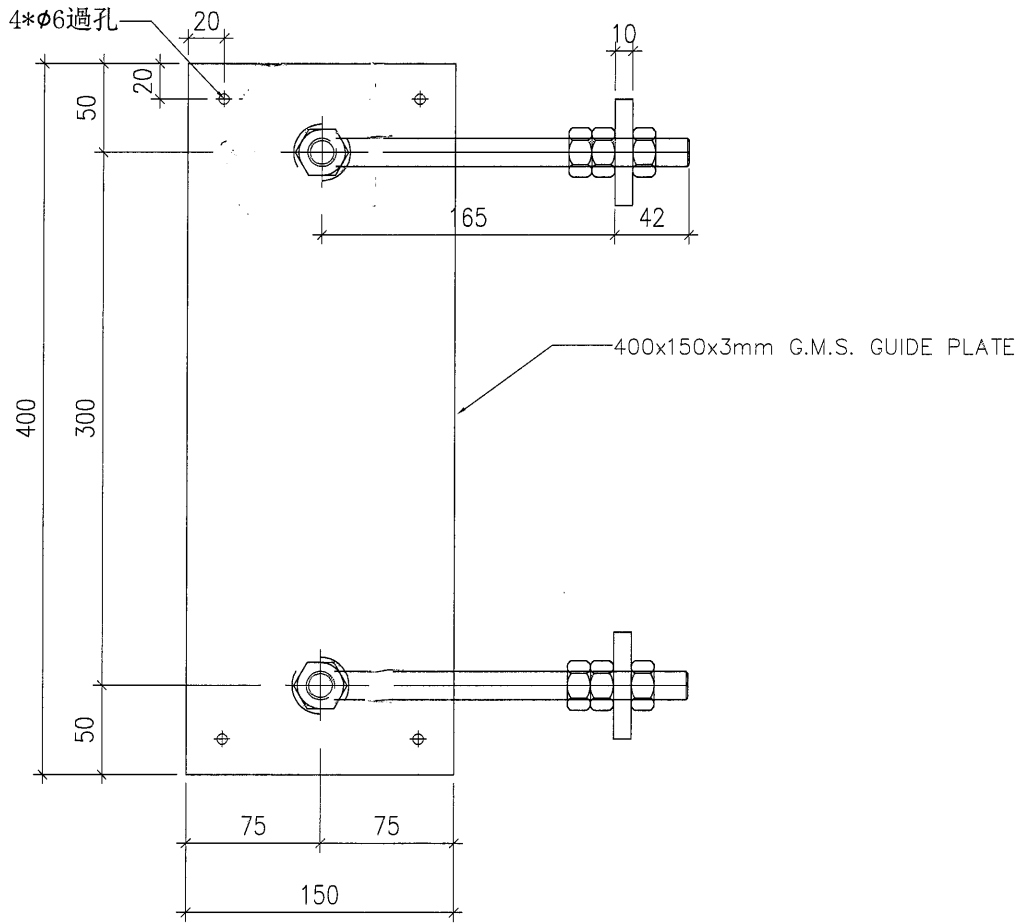
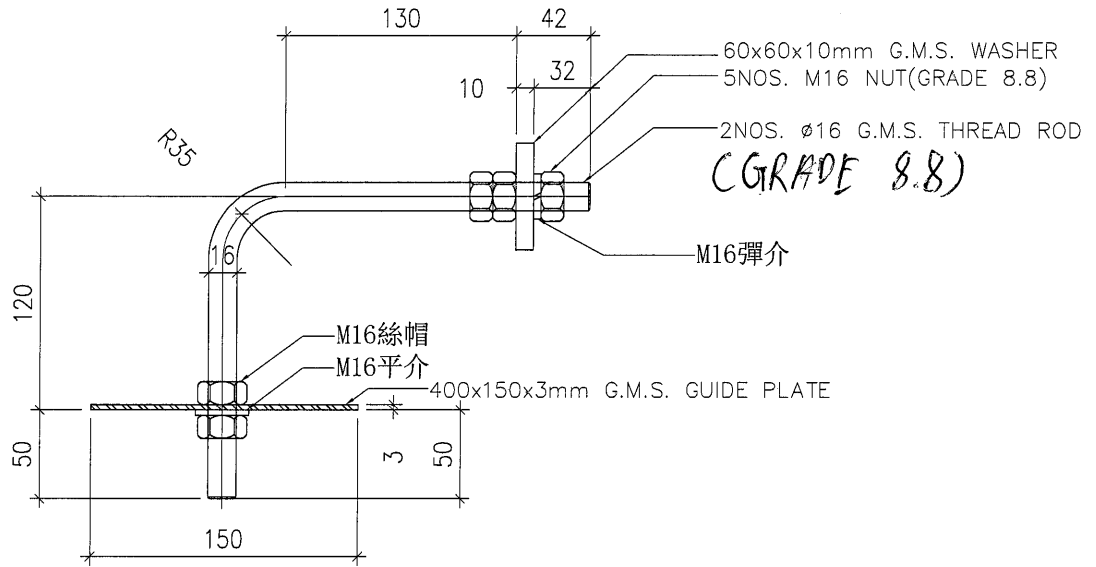


工程號	J-857	地盤	啟德站	附 件	
名稱	預留碼 EM05	採	用		—
材料	G.M.S.	地盤	<input checked="" type="checkbox"/>		
顏色	熱浸鋅	工廠			

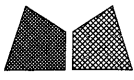

美特鋁質有限公司
MIDI Aluminium Fabricator Ltd.

類別		物料號		
制圖	LIUCAN	2021/12/3	圖號	J857-MJ07
修改			數量	35 //
日期			單件重量 (KG)	2.41
復核	—	—		
批准	—	—		

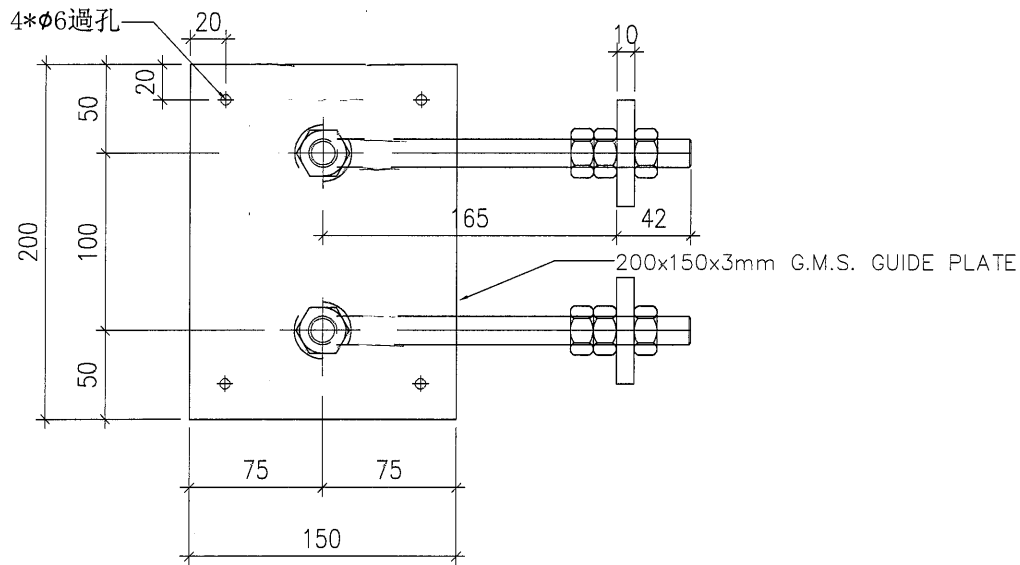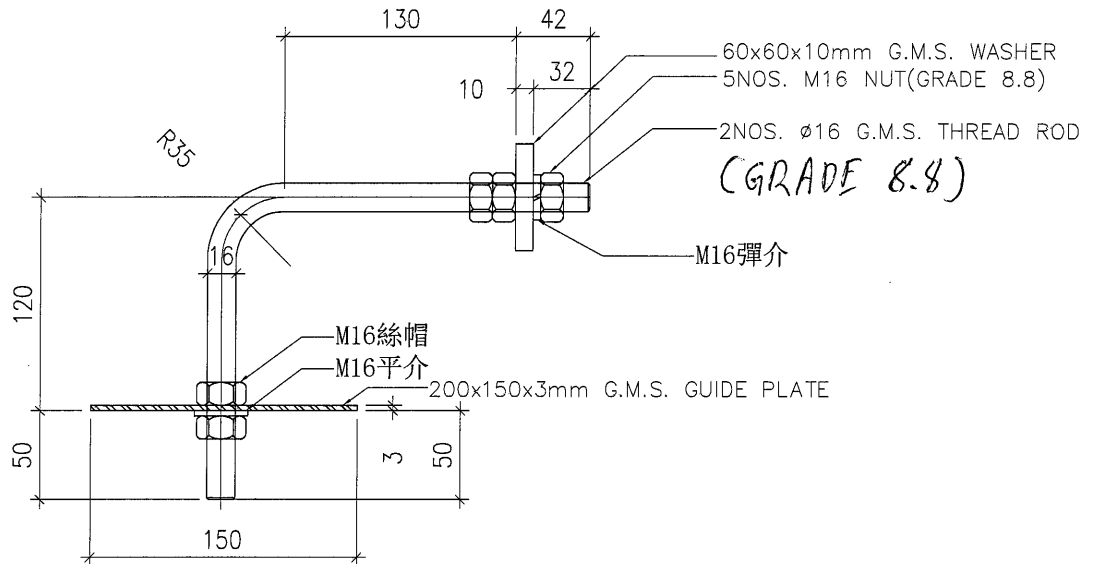

工程號	J-857	地盤	啟德站	附 件	
名稱	預留碼 EM07	採	吊		—
材料	G.M.S.	地盤	<input checked="" type="checkbox"/>		
顏色	熱浸鋅	工廠			