

工程指示 / 要求簡箋(E.I.)

工程指示編號：EI / 4153 / 21 修改版次：A

工程編號：J857 工程名稱：啟德 6552

工程項目：幕牆單元件 - 試水箱廠用玻璃 BM

收件人：Maggie Lor (羅小姐) 發件人：Yancy Chen 日期：30/12/2021

要求提供 / 確認 事項：

- | | | |
|------------------------------------|-------------------------------------|-------------------------------|
| <input type="checkbox"/> 初步鋁料 B.M. | <input type="checkbox"/> 加工拆圖，然後生產 | <input type="checkbox"/> 尺寸表 |
| <input type="checkbox"/> 正式鋁料 B.M. | <input type="checkbox"/> 技術上資料 / 指示 | <input type="checkbox"/> 報價 |
| <input type="checkbox"/> 配件 B.M. | <input type="checkbox"/> 樣辦或貨品說明書 | <input type="checkbox"/> 分判合約 |
| <input type="checkbox"/> 其他：_____ | | |

內容：

請按附件 BM 表和圖紙，訂購和生產玻璃，送廠。

請在 20/01/2022 前完成上列要求。

附：1+ 12頁

以上項目為：

 原合約工程包
 原合約工程加 / 減賬
 新工程報價

原因：-

分發東莞各部門：

- | | | | |
|---|---|---|--|
| <input type="checkbox"/> 生產技術總監 <input type="checkbox"/> 連附件 | <input type="checkbox"/> 技術部 <input type="checkbox"/> 連附件 | <input type="checkbox"/> 生產部 <input type="checkbox"/> 連附件 | <input type="checkbox"/> 機械設計部 <input type="checkbox"/> 連附件 |
| <input type="checkbox"/> 採購部 <input type="checkbox"/> 連附件 | <input checked="" type="checkbox"/> 生產統籌部 <input checked="" type="checkbox"/> 連附件 | | |
| <input checked="" type="checkbox"/> 質檢部 <input checked="" type="checkbox"/> 連附件 | <input type="checkbox"/> 會計部 <input type="checkbox"/> 連附件 | <input type="checkbox"/> 報關組 <input type="checkbox"/> 連附件 | <input type="checkbox"/> 其他 _____ <input type="checkbox"/> 連附件 |

分發香港各部門：

- | | | | |
|---|--|---|--|
| <input type="checkbox"/> 行政部 <input type="checkbox"/> 連附件 | <input type="checkbox"/> 會計部 <input type="checkbox"/> 連附件 | <input type="checkbox"/> 統籌部 <input type="checkbox"/> 連附件 | <input type="checkbox"/> 工程部地盤科文 <input type="checkbox"/> 連附件 |
| <input type="checkbox"/> 採購部 <input type="checkbox"/> 連附件 | <input type="checkbox"/> QS 部 <input type="checkbox"/> 連附件 | <input type="checkbox"/> 維修部 <input type="checkbox"/> 連附件 | <input type="checkbox"/> 其他 _____ <input type="checkbox"/> 連附件 |

傳遞編號：

HK 2433 / 21


發件人簽署：

項目經理簽署：

	美特鋁質有限公司		工程號:	J-857	計算:	李傳鵬	日期:	2021.12.27	送呈:	施哥
	MIDI Aluminium Fabricator Ltd.		地盤名稱:	啟德站	核對:	練松文	日期:	2021.12.27	副本: 细佬	
廠用玻璃B.M.表		項目類別:	PMU (OPTION 2)	批准:	林仁安	日期:	2021.12.27	根據		
BM編號: EI4153		A/C Code:	A 2021/12/29	數量:	51	總計玻璃面積 (平方米): 60.321				

序號	修改標示	玻璃編號	顏色與名稱	厚度(mm)	玻璃尺寸		數量 (塊)	面積(平方米)		使用位置
					寬度(mm)	高度(mm)		單件	總面積	
1	A	PT-GL1-X01	<i>GL1:</i> Laminated IGU Vision Glass 8mm HS Low Iron +1.52 PVB + 8mm HS Low Iron+ 12AS+10mm FT Low Iron with Low-E Coating on Surface #4 (Sample Code : R20210930023)	39.50	835	635	4	0.530	2.121	PMU (OPTION 2)
2	A	PT-GL1-X02			1113	635	2	0.707	1.414	PMU (OPTION 2)
3		PT-GL1-X03			1532	2458	2	3.766	7.531	PMU (OPTION 2)
4	A	PT-GL1-X04			784	2458	2	1.927	3.854	PMU (OPTION 2)
5	A	PT-GL1-X05			647	635	2	0.411	0.822	PMU (OPTION 2)
6		PT-GL2-X01	<i>GL2:</i> Laminated IGU Vision Glass 8mm HS Low Iron +1.52 PVB + 8mm HS Low Iron+ 12AS+12mm FT Low Iron with Low-E Coating on Surface #4 (Sample Code : R20210930024)	41.50	2202	2458	2	5.413	10.825	PMU (OPTION 2)
7	A取消	PT-GL2-X02			2119	2458	0	5.209	0.000	PMU (OPTION 2)
8	A	PT-GL3-X01	<i>GL3:</i> Laminated IGU Vision Glass 8mm HS Low Iron +1.52 PVB + 8mm HS Low Iron+ 9AS+8mm FT Low Iron with Low-E Coating on Surface #4 for Openable Window (Sample Code : R20211112039)	34.50	834	1764	4	1.471	5.885	PMU (OPTION 2)
9	A	PT-GL3-X02			1112	1764	2	1.962	3.923	PMU (OPTION 2)
10	A	PT-GL3-X03			646	1764	2	1.140	2.279	PMU (OPTION 2)
12		PT-GL4-X01			835	781	2	0.652	1.304	PMU (OPTION 2)
13		PT-GL4-X02			1532	781	1	1.196	1.196	PMU (OPTION 2)

訂貨BM.


	美特鋁質有限公司		工程號:	J-857	計算:	李傳鵬	日期:	2021.12.27	送呈:	施哥
	MIDI Aluminium Fabricator Ltd.		地盤名稱:	啟德站	核對:	練松文	日期:	2021.12.27	副本: 细佬	
廠用玻璃B.M.表		項目類別:	PMU (OPTION 2)		批准:	林仁安	日期:	2021.12.27	根據	
BM編號: EI4153		A/C Code:	A 2021/12/29		數量:	51	總計玻璃面積 (平方米): 60.321			

序號	修改標示	玻璃編號	顏色與名稱		玻璃尺寸		數量 (塊)	面積(平方米)		使用位置
			厚度(mm)		寬度(mm)	高度(mm)		單件	總面積	
14		PT-GL4-X03			2202	781	1	1.720	1.720	PMU (OPTION 2)
15		PT-GL4-X04			1113	781	1	0.869	0.869	PMU (OPTION 2)
16		PT-GL4-X05			835	717	2	0.599	1.197	PMU (OPTION 2)
17		PT-GL4-X06			1532	717	1	1.098	1.098	PMU (OPTION 2)
18		PT-GL4-X07			2202	717	1	1.579	1.579	PMU (OPTION 2)
19		PT-GL4-X08			1113	717	1	0.798	0.798	PMU (OPTION 2)
20		PT-GL4-X09			835	917	2	0.766	1.531	PMU (OPTION 2)
21		PT-GL4-X10			1532	917	1	1.405	1.405	PMU (OPTION 2)
22		PT-GL4-X11			2202	917	1	2.019	2.019	PMU (OPTION 2)
23		PT-GL4-X12			1113	917	1	1.021	1.021	PMU (OPTION 2)
24	A取消	PT-GL4-X13			2119	781	0	1.655	0.000	PMU (OPTION 2)
25	A	PT-GL4-X14			784	781	1	0.612	0.612	PMU (OPTION 2)

GL4:

Laminated Glass 8mm FT Clear + 1.52 PVB+
8mm FT Clear with Reflective Coating (to
match with low-e coating colour) on Surface #2
(Sample Code : R20210906045)


訂貨BM

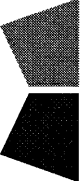		美特鋁質有限公司		工程號: J-857		計算: 李傳鵬		日期: 2021.12.27		送呈: 施哥	
MIDI Aluminium Fabricator Ltd.		啟德站		PMU (OPTION 2)		核對: 練松文		2021.12.27		副本: 细佬	
廠用玻璃B.M.表		項目類別: A/C Code: A		A 2021/12/29		批准: 林仁安		2021.12.27		根據	
BM編號: EI4153		數量: 51		總計玻璃面積 (平方米): 60.321							
序號	修改標示	玻璃編號	顏色與名稱		厚度(mm)	玻璃尺寸		數量(塊)	面積(平方米)		使用位置
			寬度(mm)	高度(mm)		寬度(mm)	高度(mm)		單件	總面積	
26		PT-GL4-X15				647	781	1	0.505	0.505	PMU (OPTION 2)
27	A取消	PT-GL4-X16				2119	717	0	1.519	0.000	PMU (OPTION 2)
28	A	PT-GL4-X17				784	717	1	0.562	0.562	PMU (OPTION 2)
29		PT-GL4-X18				647	717	1	0.464	0.464	PMU (OPTION 2)
30	A	PT-GL4-X19				784	917	1	0.719	0.719	PMU (OPTION 2)
		PT-GL4-X20				647	917	1	0.593	0.593	PMU (OPTION 2)
31	A取消	PT-GL4-X21				2119	917	0	1.943	0.000	PMU (OPTION 2)
32	A	PT-GB-X01	GB:	Monolithic Glass 10mm FT Clear for Fixed Glass Barrier. (Sample Code : R20211112040)	10	813	370	4	0.301	1.203	PMU (OPTION 2)
33	A	PT-GB-X02				1091	370	2	0.404	0.807	PMU (OPTION 2)
34	A	PT-GB-X03				625	370	2	0.231	0.463	PMU (OPTION 2)
						總合計:		51	60.321		PMU (OPTION 2)
<p>1).本表中所有玻璃對角線尺寸偏差要求不超過正負2mm.</p> <p>2).本表中所有玻璃要求粗磨邊處理並倒棱角.</p> <p>3).本表中玻璃要求粗磨邊處理並倒棱角, 攔河玻璃頂底要精磨邊, 而所有玻璃之入爐方向需保持一致.</p> <p>4).本表中所有玻璃成品均需做雙面保護, 用透明靜電膠紙加四周一寸FK白膠紙做雙面加固保護處理.</p>											
加工注意事項:											

訂貨BM


美特鋁質有限公司		工程號: J-857		日期: 2021.12.27		送呈: 施哥					
MIDI Aluminium Fabricator Ltd.		啟德站		日期: 2021.12.27		副本: 細卷					
廠用玻璃B.M.表		PMU (OPTION 2)		日期: 2021.12.27		根據					
BM編號: EI4153		A/C Code: A 2021/12/29		總計玻璃面積 (平方米): 60.321							
序號	修改標示	玻璃編號	顏色與名稱		玻璃尺寸		數量		面積(平方米)		使用位置
			厚度(mm)	寬度(mm)	高度(mm)	(塊)	單件	總面積			
1	A	PT-GL1-X01	Laminated IGU Vision Glass 8mm HS Low Iron +1.52 PVB + 8mm HS Low Iron+ 12AS+10mm FT Low Iron with Low-E Coating on Surface #4 (Sample Code : R20210930023)	835	635	635	4	0.530	2.121		
2	A	PT-GL1-X02		1113	635	635	2	0.707	1.414		
3		PT-GL1-X03		1532	2458	2458	2	3.766	7.531		
4	A	PT-GL1-X04		784	2458	2458	2	1.927	3.854		
5	A	PT-GL1-X05		647	635	635	2	0.411	0.822		
6		PT-GL2-X01	Laminated IGU Vision Glass 8mm HS Low Iron +1.52 PVB + 8mm HS Low Iron+ 12AS+12mm FT Low Iron with Low-E Coating on Surface #4 (Sample Code : R20210930024)	2202	2458	2458	2	5.413	10.825		
7	A取消	PT-GL2-X02		2119	2458	2458	0	5.209	0.000		
8	A	PT-GL3-X01	Laminated IGU Vision Glass 8mm HS Low Iron +1.52 PVB + 8mm HS Low Iron+ 9AS+8mm FT Low Iron with Low-E Coating on Surface #4 for Openable Window (Sample Code : R2021112039)	834	1764	1764	4	1.471	5.885		
9	A	PT-GL3-X02		1112	1764	1764	2	1.962	3.923		
10	A	PT-GL3-X03		646	1764	1764	2	1.140	2.279		
12		PT-GL4-X01		835	781	781	2	0.652	1.304		
13		PT-GL4-X02		1532	781	781	1	1.196	1.196		



此BM只供參考, 請按第1頁訂貨。

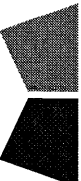		美特鋁質有限公司		工程號:		J-857		計算:		日期:		2021.12.27		送呈: 施哥	
MIDI Aluminium Fabricator Ltd.		地盤名稱:		啟德站		核對:		核對:		日期:		2021.12.27		副本: 細佬	
廠用玻璃B.M.表		項目類別:		PMU (OPTION 2)		批准:		WLQ		日期:		2021.12.27		根據	
BM編號: EI4153		A/C Code:		A 2021/12/29		數量:		51		總計玻璃面積 (平方米):		60.321			
序號	修改標示	玻璃編號	顏色與名稱		厚度(mm)	玻璃尺寸		數量 (塊)	面積(平方米)		使用位置				
			寬度(mm)	高度(mm)		寬度(mm)	高度(mm)		單件	總面積					
14		PT-GL4-X03				2202	781	1	1.720	1.720					
15		PT-GL4-X04				1113	781	1	0.869	0.869					
16		PT-GL4-X05				835	717	2	0.599	1.197					
17		PT-GL4-X06				1532	717	1	1.098	1.098					
18		PT-GL4-X07				2202	717	1	1.579	1.579					
19		PT-GL4-X08				1113	717	1	0.798	0.798					
20		PT-GL4-X09				835	917	2	0.766	1.531					
21		PT-GL4-X10				1532	917	1	1.405	1.405					
22		PT-GL4-X11			17.5	2202	917	1	2.019	2.019					
23		PT-GL4-X12				1113	917	1	1.021	1.021					
24	A取消	PT-GL4-X13				2119	781	0	1.655	0.000					
25	A	PT-GL4-X14				784	781	1	0.612	0.612					

Laminated Glass 8mm FT Clear + 1.52 PVB+
8mm FT Clear with Reflective Coating (to
match with low-e coating colour) on Surface #2
(Sample Code : R20210906045)

此BM只供參考, 請按第頁訂貨.


 美特鋁質有限公司 MIDI Aluminium Fabricator Ltd.				工程號	J857	類別		物料號	-					
				地盘	啟德站	制圖	李傳鵬	2021-12-27	圖號	PT-GL1-S01				
修改	-	-	-	採用工廠	✓	地盤		圖紙名稱	玻璃加工圖	復核	練松文	2021-12-27	數量	-
日期	-	-	-	材料顏色		見封樣		材料	PT-GLASS	批准	林仁安	2021-12-27	單件重量	- (KG)

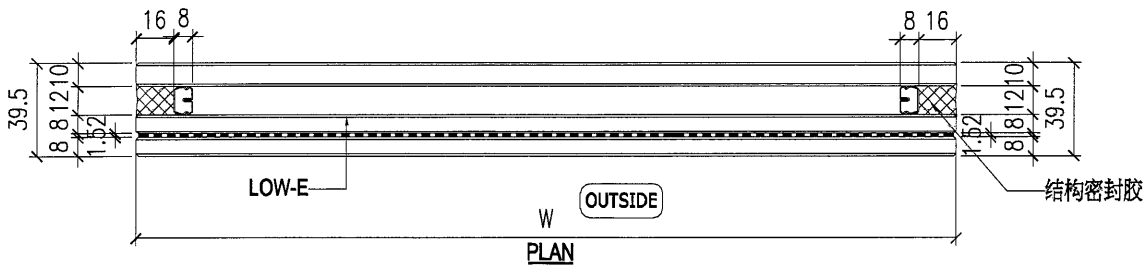
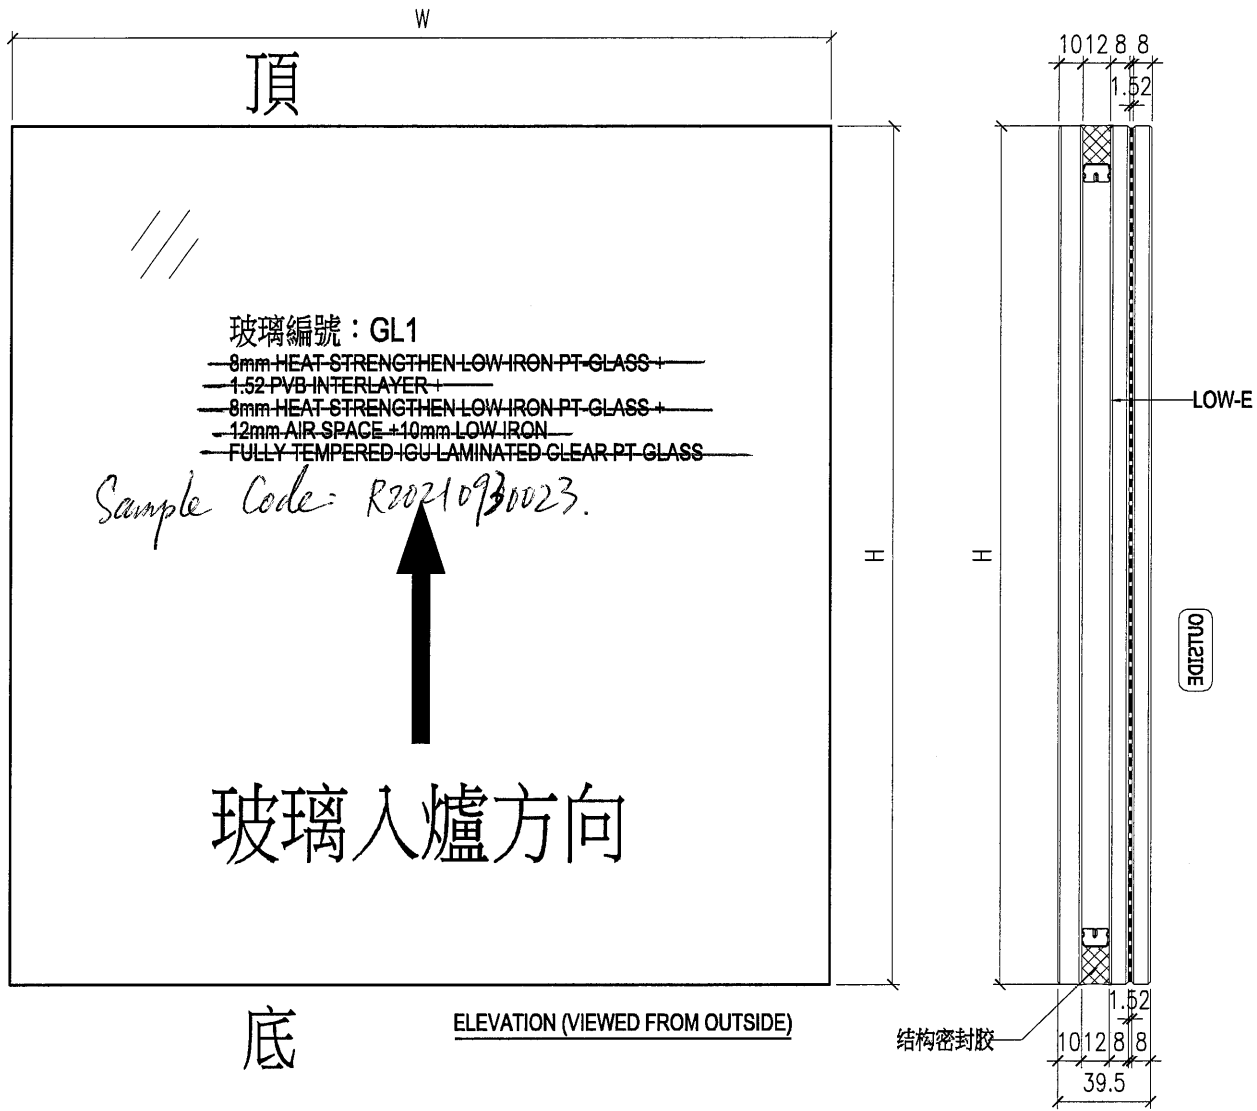


NOTES

- ALL DIMENSION IN mm
- ALL EDGE CHAMFER 1x1x45

序號	玻璃編號	寬度W	高度H	數量
1	PT-GL1-X01	835	635	4
2	PT-GL1-X02	1113	635	2
3	PT-GL1-X03	1532	2458	2
4	PT-GL1-X04	784	2458	2
5	PT-GL1-X05	647	635	2

 美特鋁質有限公司 MIDI Aluminium Fabricator Ltd.				工程號	J857	類別		物料號	-					
				地盘	啟德站	制圖	李傳鵬	2021-12-27	圖號	PT-GL2-S01				
修改	-	-	-	採用工廠	✓	地盤		圖紙名稱	玻璃加工圖	復核	練松文	2021-12-27	數量	-
日期	-	-	-	材料顏色		見封樣		材料	PT-GLASS	批准	林仁安	2021-12-27	單件重量	- (KG)

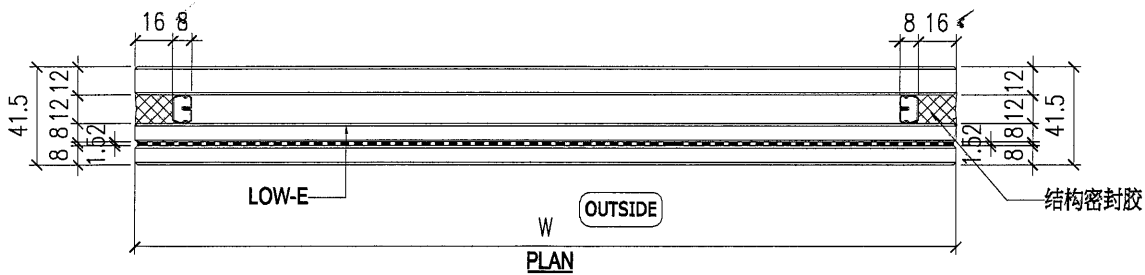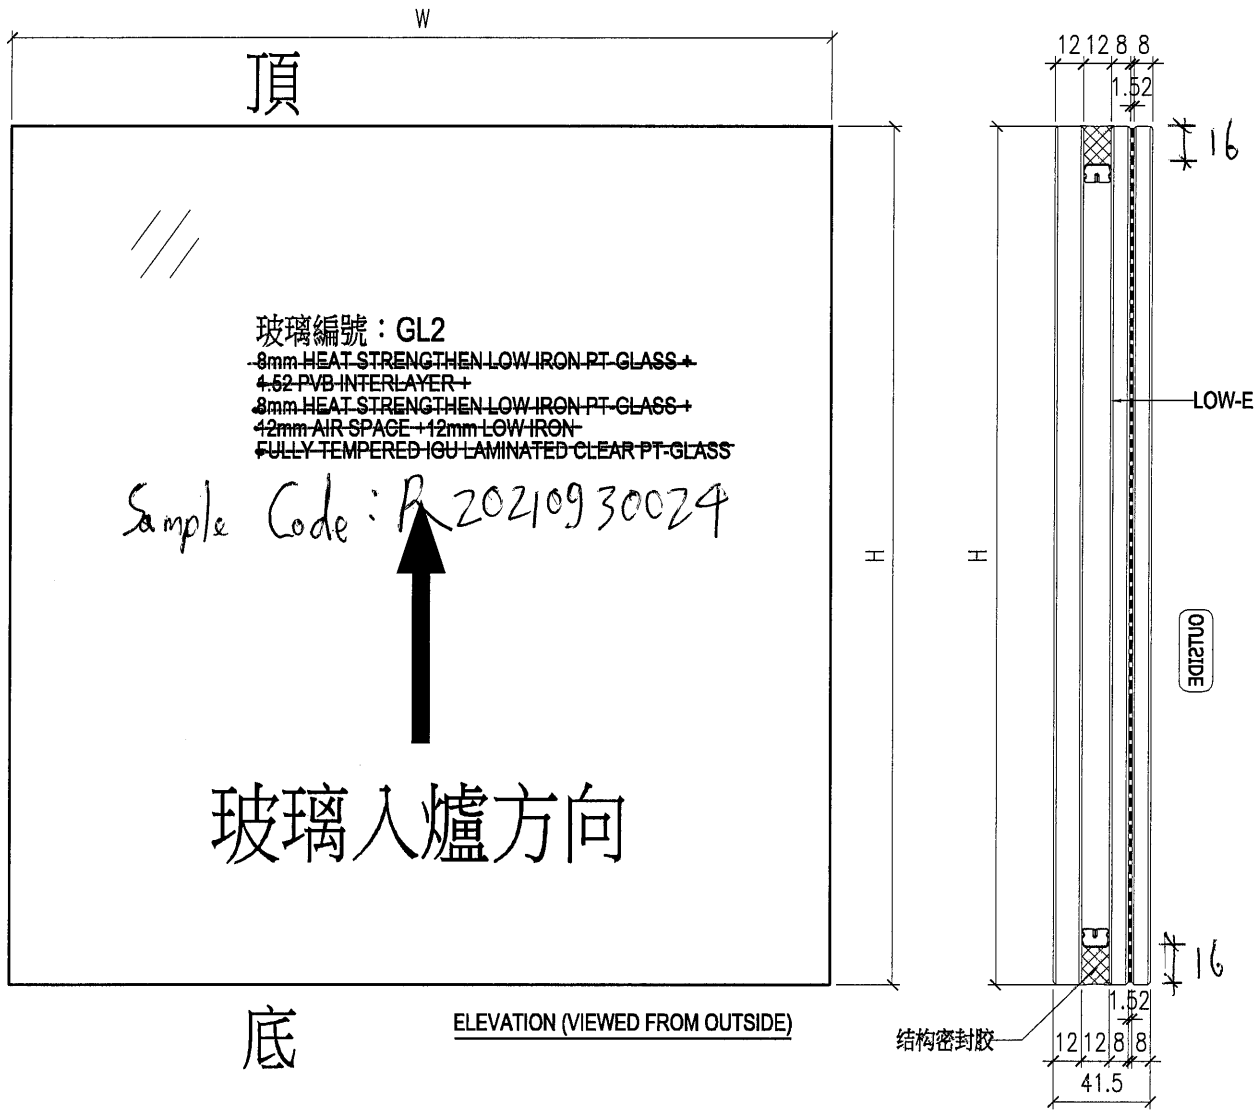

NOTES

1. ALL DIMENSION IN mm



2. ALL EDGE CHAMFER 1x1x45

序號	玻璃編號	寬度W	高度H	數量
1	PT-GL2-X01	2202	2458	2



美特鋁質有限公司
MIDI Aluminium Fabricator Ltd.


修改	-	-	-	採用工廠	✓	地盤	工程號	J857	類別		物料號	-	
日期	-	-	-	材料顏色		見封樣	地盤	啟德站	制圖	李傳鵬	2021-12-27	圖號	PT-GL3-S01
							图纸名称	玻璃加工图	復核	練松文	2021-12-27	數量	-
							材料	PT-GLASS	批准	林仁安	2021-12-27	單件重量	- (KG)

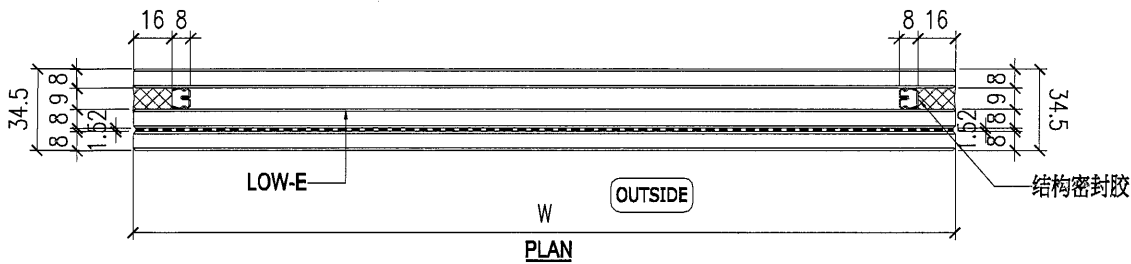
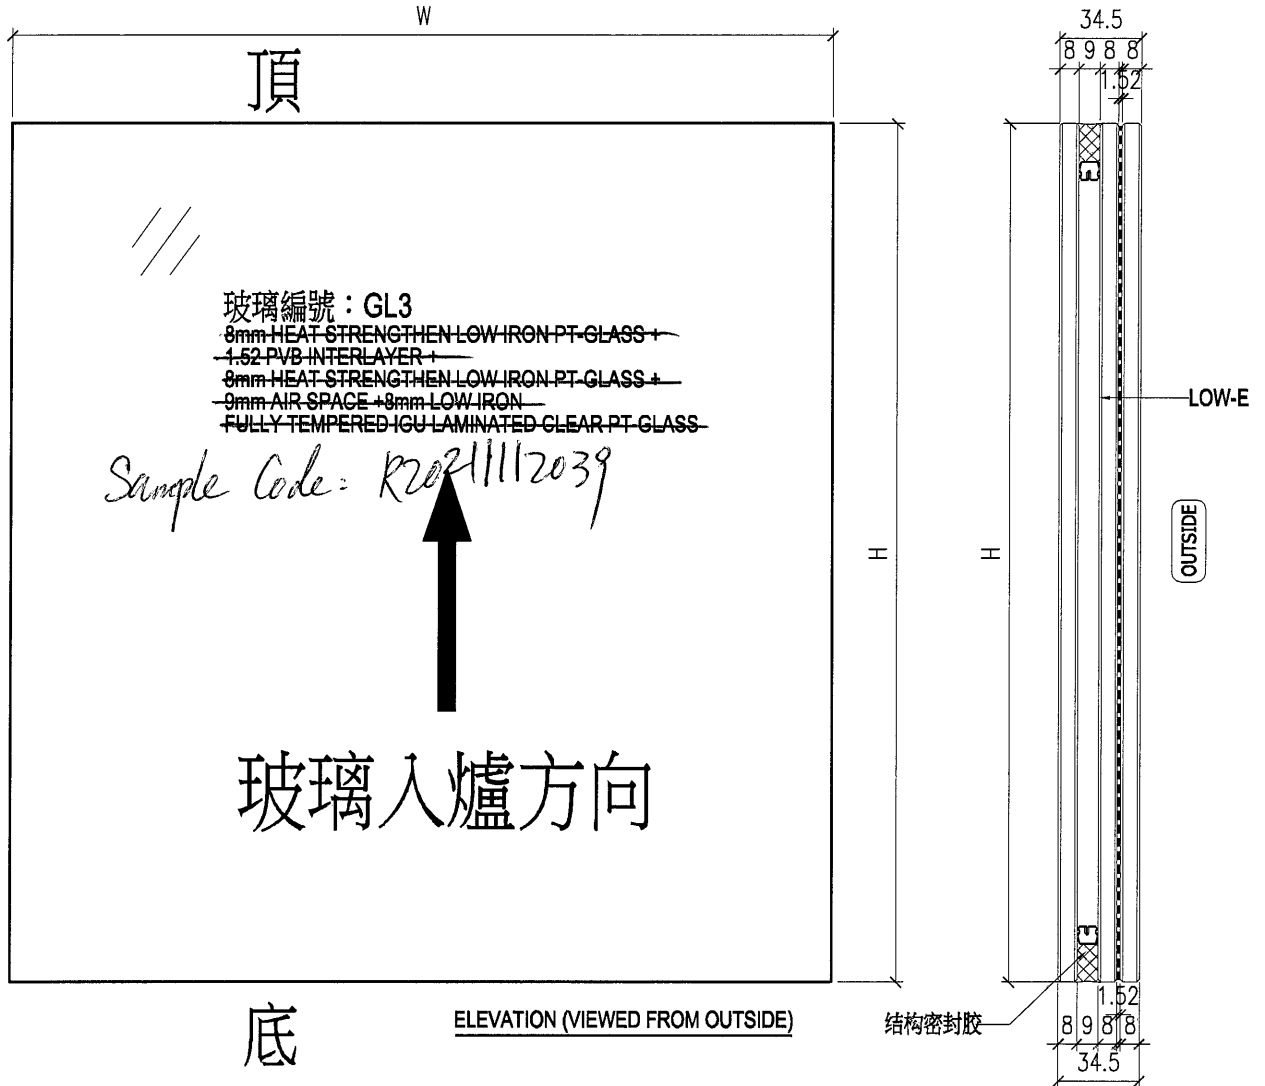


NOTES

1. ALL DIMENSION IN mm
2. ALL EDGE CHAMFER 1x1x45


序號	玻璃編號	寬度W	高度H	數量
1	PT-GL3-X01	834	1764	4
2	PT-GL3-X02	1112	1764	2
3	PT-GL3-X03	646	1764	2



 美特鋁質有限公司 MIDI Aluminium Fabricator Ltd.				工程號	J857	類別		物料號	-					
				地盘	啟德站	制圖	李傳鵬	2021-12-27	圖號	PT-GL4-S01				
修改	-	-	-	採用工廠	✓	地盤		圖紙名稱	玻璃加工圖	復核	練松文	2021-12-27	數量	-
日期	-	-	-	材料顏色		見封樣		材料	PT-GLASS	批准	林仁安	2021-12-27	單件重量	- (KG)

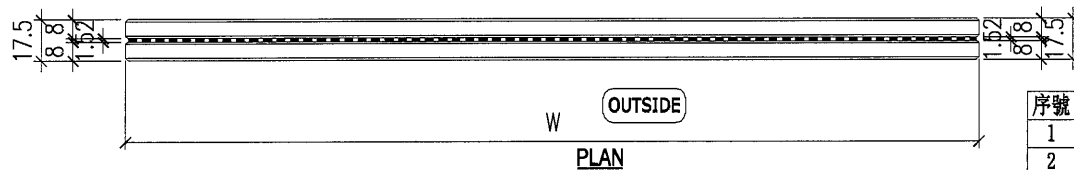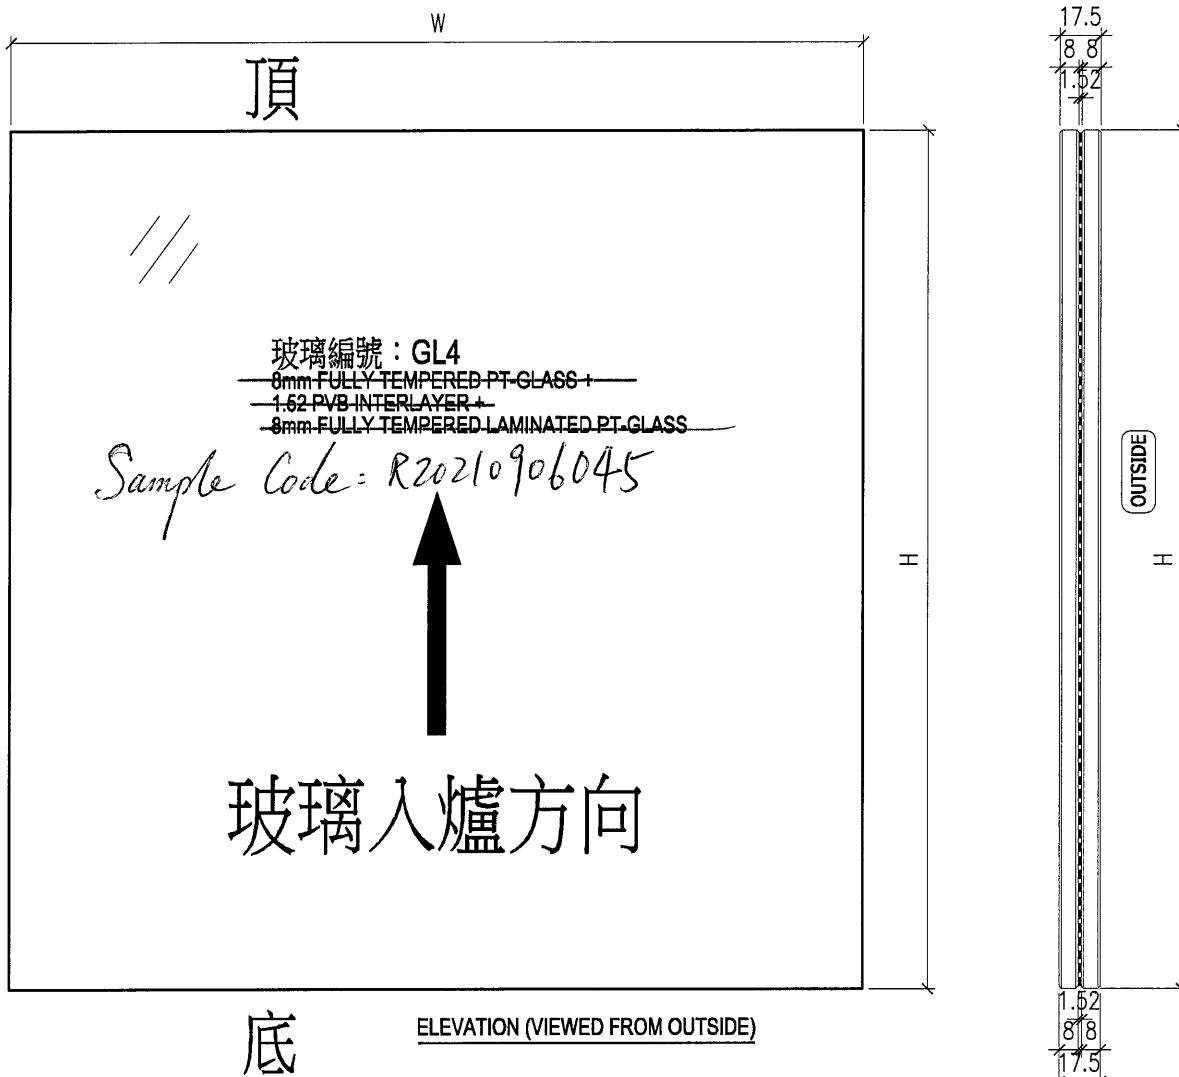

序號	玻璃編號	寬度W	高度H	數量
1	PT-GL4-X01	835	781	2
2	PT-GL4-X02	1532	781	1
3	PT-GL4-X03	2202	781	1
4	PT-GL4-X04	1113	781	1
5	PT-GL4-X05	835	717	2
6	PT-GL4-X06	1532	717	1
7	PT-GL4-X07	2202	717	1
8	PT-GL4-X08	1113	717	1
9	PT-GL4-X09	835	917	2
10	PT-GL4-X10	1532	917	1
11	PT-GL4-X11	2202	917	1
12	PT-GL4-X12	1113	917	1
13				
14	PT-GL4-X14	784	781	1
15	PT-GL4-X15	647	781	1
16				
17	PT-GL4-X17	784	717	1
18	PT-GL4-X18	647	717	1
19	PT-GL4-X19	784	917	1
20	PT-GL4-X20	647	917	1
21				

NOTES
 1. ALL DIMENSION IN mm
 2. ALL EDGE CHAMFER 1x1x45

 美特鋁質有限公司 MIDI Aluminium Fabricator Ltd.				工程號	J857	類別		物料號	-					
				地盘	啟德站	制圖	李傳鵬	2021-12-27	圖號	PT-GB-S01				
修改	-	-	-	採用工廠	✓	地盤		圖紙名稱	玻璃加工圖	復核	練松文	2021-12-27	數量	-
日期	-	-	-	材料顏色	見封樣	材料	PT-GLASS	批准	林仁安	2021-12-27	單件重量	-	(KG)	

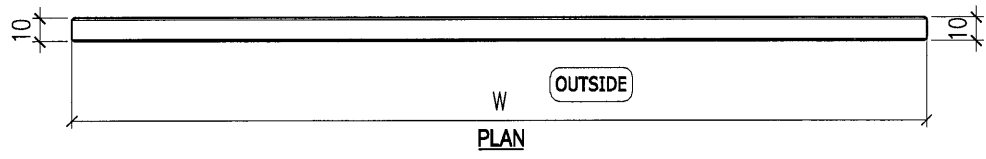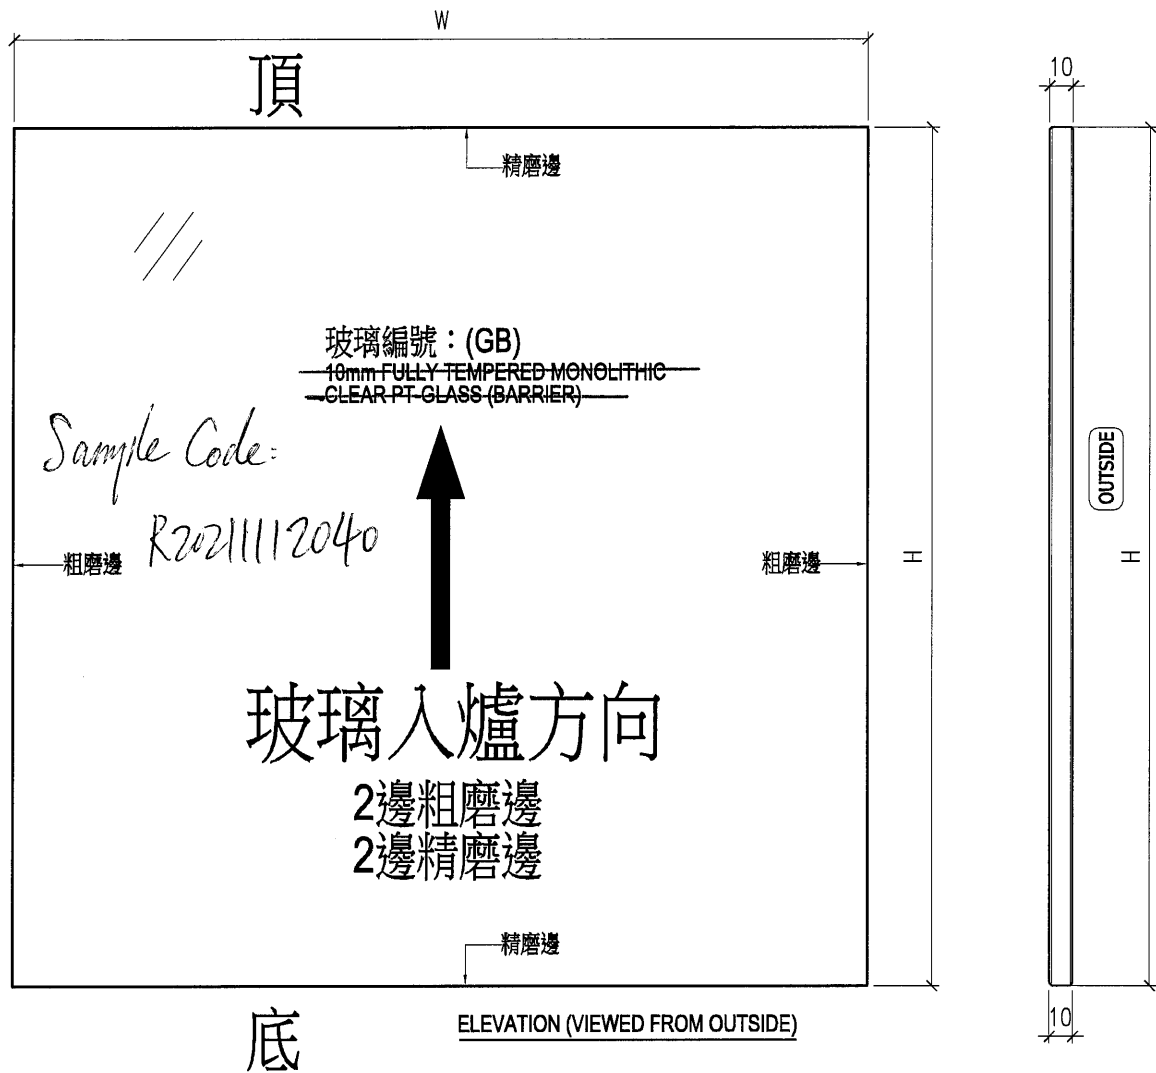

NOTES
 1. ALL DIMENSION IN mm
 2. ALL EDGE CHAMFER 1x1x45

序號	玻璃编号	宽度W	高度H	数量
1	PT-GB-X01	813	370	4
2	PT-GB-X02	1091	370	2
3	PT-GB-X03	625	370	2

