



工程指示編號：EI / 4155 / 22 修改版次：K

工程編號：J857 工程名稱：啟德 6552

工程項目：幕牆單元件 - 確認模圖 (興發鋁材)

收件人：Maggie Lor (羅小姐) 發件人：Nero HO 日期：19/1/2022

要求提供 / 確認 事項：

- |                                    |                                     |                               |
|------------------------------------|-------------------------------------|-------------------------------|
| <input type="checkbox"/> 初步鋁料 B.M. | <input type="checkbox"/> 加工拆圖，然後生產  | <input type="checkbox"/> 尺寸表  |
| <input type="checkbox"/> 正式鋁料 B.M. | <input type="checkbox"/> 技術上資料 / 指示 | <input type="checkbox"/> 報價   |
| <input type="checkbox"/> 配件 B.M.   | <input type="checkbox"/> 樣辦或貨品說明書   | <input type="checkbox"/> 分判合約 |
| <input type="checkbox"/> 其他：_____  |                                     |                               |

內容：

現確認模圖 2 頁。

請在 26/1/2022 前完成上列要求。

附：

1 + 2 頁

以上項目為：

- 原合約工程包                       原合約工程加 / 減賬                       新工程報價

原因：-

分發東莞各部門：

- ( ) 生產技術總監  連附件    ( ) 技術部  連附件    ( ) 生產部  連附件    ( ) 機械設計部  連附件  
 ( ) 採購部  連附件    (  ) 生產統籌部  連附件  
 (  ) 質檢部  連附件    ( ) 會計部  連附件    ( ) 報關組  連附件    ( ) 其他 \_\_\_\_\_  連附件

分發香港各部門：

- ( ) 行政部  連附件    ( ) 會計部  連附件    ( ) 統籌部  連附件    ( ) 工程部地盤科文  連附件  
 ( ) 採購部  連附件    ( ) QS 部  連附件    ( ) 維修部  連附件    ( ) 其他 \_\_\_\_\_  連附件

傳遞編號：


Hk. 0147 / 22.

發件人簽署：


項目經理簽署：

此型材如停止订货两年以上，我司有权对模具进行报废或销毁  
如私自改动而确认，导致生产出来有异议，我司一律不承担责任！

A	版次	1	型号
---	----	---	----

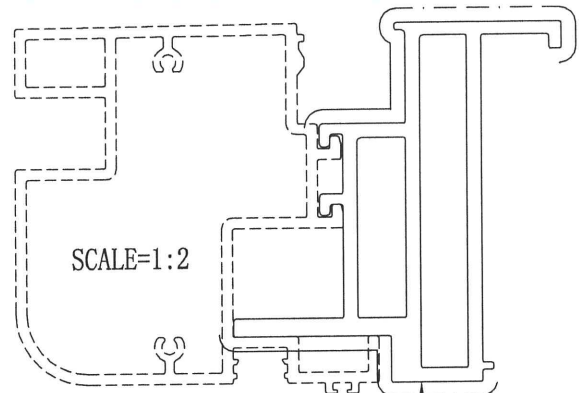

箭头所指周边区域喷涂时可能会出现起影  
100±0.5

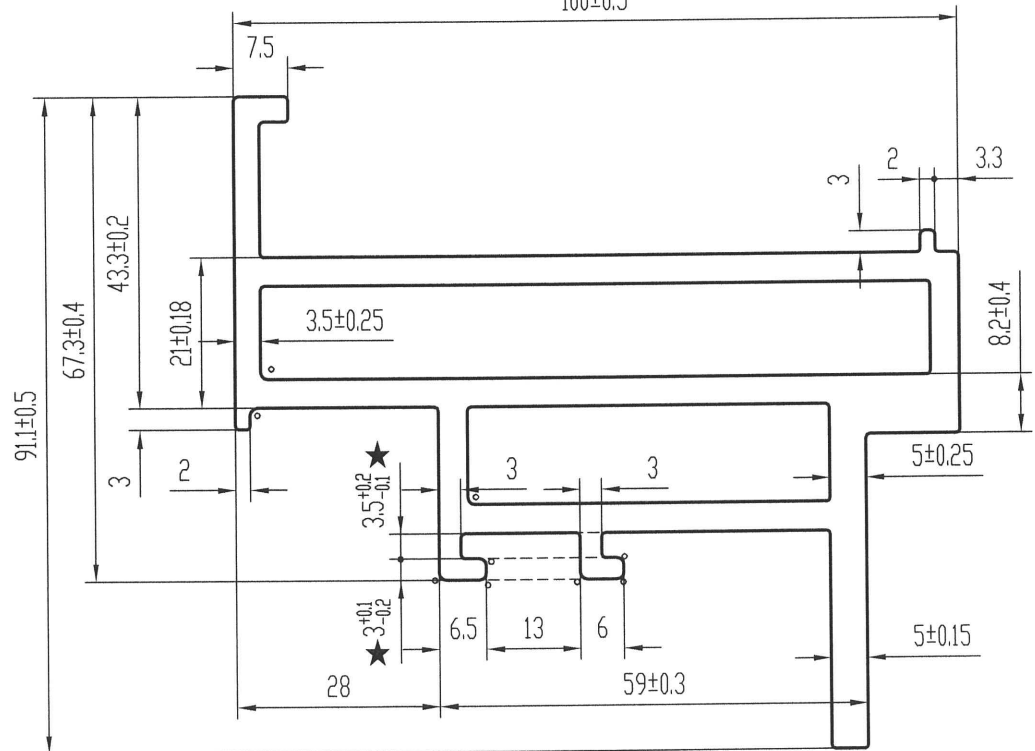


技术要求

1. 装饰面为：\_\_\_\_\_
2. 基材验收标准按EN755-9执行
3. 表面处理是：粉末、氟碳喷涂
4. 带“★”尺寸以实配为准

特此声明



1. 此图与客户“来样/来图”相符，若涉及专利或商标事宜，概由需方负责。
2. 如与其它型材或配件配合，需注明或提供配套件，否则产生的装配问题，由客户自行承担。
3. 客户确认图纸，包括确认并认可图纸上所示的图形、公差、验收标准，模具费，单重和装饰面面积等图面上的信息。

计划用量 吨

未注实心部位壁厚	3.5 ± 0.15	机型	0	未注圆角	R0.5	外 D	125.55 mm	材料	
未注空心部位壁厚	4 ± 0.25	备注		周长	433.3 mm	比例	1:1	6063-T6	
装饰面面积	0.2600 m <sup>2</sup> /m	 广东兴发铝业有限公司 兴发铝业(成都)有限公司 广东兴发铝业(江西)有限公司 广东兴发铝业(河南)有限公司 总部技术部E-mail: tech@xingfa.com 联系电话: 0757-66695205				型材重量	4.399 Kg/m		
设计	徐嘉琪 2022.01.14					客户编号	X86172		
校核	郑俊豪 2022.01.14					型号			
批准	陈丽清 2022.01.14					名称			


此型材如停止订货两年以上，我司有权对模具进行报废或销毁  
如私自改动而确认，导致生产出来有异议，我司一律不承担责任！

A 版次 1 型号

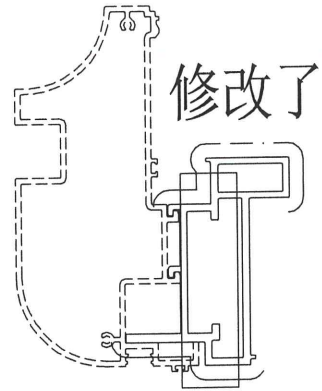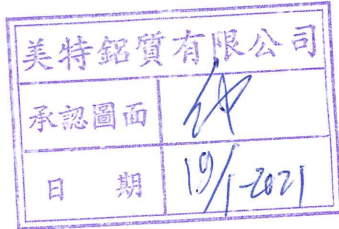

SCALE=1:4

内腔是否还有其它配合? 没有

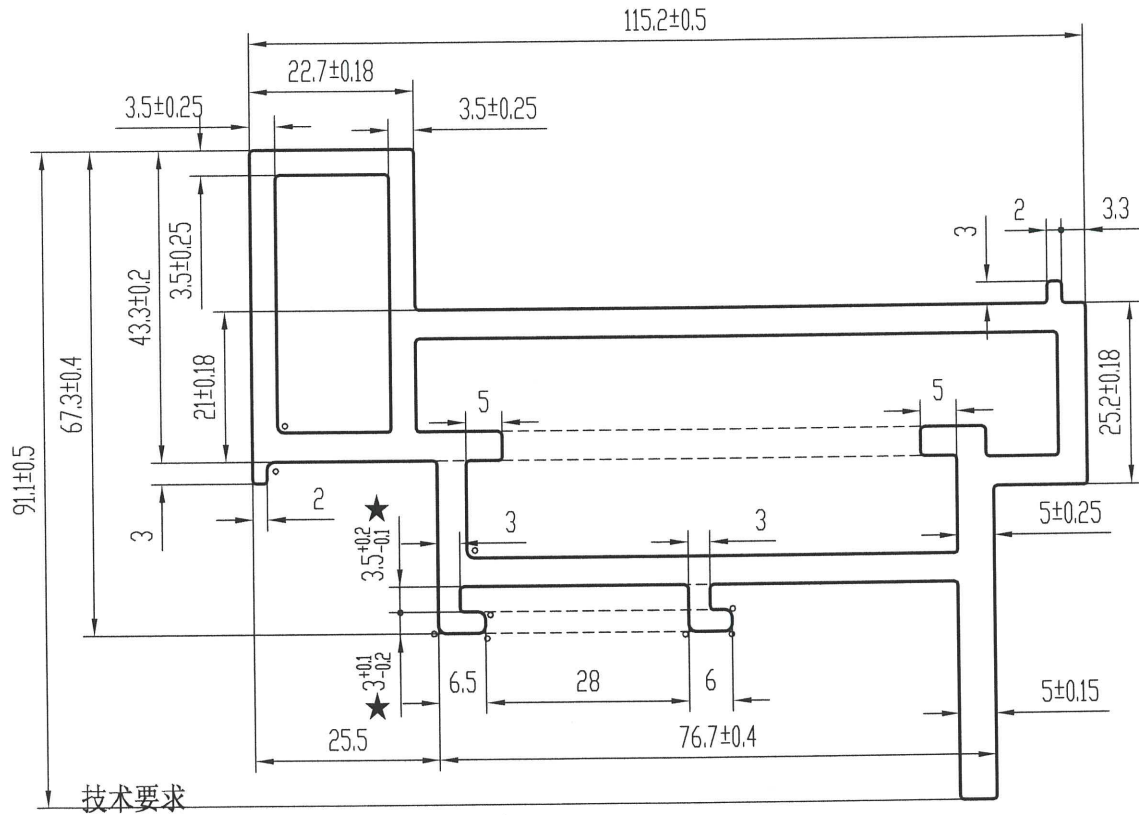


技术要求

特此声明

1. 装饰面为: \_\_\_\_\_
2. 基材验收标准按EN755-9执行
3. 表面处理是: ~~粉末~~、氟碳喷涂
4. 带“★”尺寸以实配为准

1. 此图与客户“来样/来图”相符，若涉及专利或商标事宜，概由需方负责。
2. 如与其它型材或配件配合，需注明或提供配套件，否则产生的装配问题，由客户自行承担。
3. 客户确认图纸，包括确认并认可图纸上所示的图形、公差、验收标准，模具费，单重和装饰面面积等图面上的信息。

计划用量 吨

未注实心部位壁厚	4 ± 0.15	机 型	0	未注圆角	R0.5	外 D	136.49 mm	材 料	
未注空心部位壁厚	4 ± 0.25	备 注		周 长	456.1 mm	比 例	1:1	6063-T6	
装饰面面积	0.2737 m <sup>2</sup> /m	 广东兴发铝业有限公司 兴发铝业(成都)有限公司 广东兴发铝业(江西)有限公司 广东兴发铝业(河南)有限公司 二维码: 122003233 总部技术部E-mail: tech@xingfa.com 联系电话: 0757-66695205				型材重量	4.457 Kg/m		
设计	徐嘉琪 2022.01.14					客户编号	X86173		
校核	郑俊豪 2022.01.14					型 号			
批准	陈丽清 2022.01.14					名 称			