

工程指示 / 要求簡箋(E.I.)

工程指示編號：EI / 4162 / ~~21~~ 修改版次：C
 工程編號：J857 ²² 工程名稱：啟德 6552
 工程項目：預製窗 - 大貨鋁窗鋁料加工圖
 收件人：生統 發件人：Yancy Chen 日期：04/01/2022

要求提供 / 確認 事項：

- | | | |
|------------------------------------|-------------------------------------|-------------------------------|
| <input type="checkbox"/> 初步鋁料 B.M. | <input type="checkbox"/> 加工拆圖，然後生產 | <input type="checkbox"/> 尺寸表 |
| <input type="checkbox"/> 正式鋁料 B.M. | <input type="checkbox"/> 技術上資料 / 指示 | <input type="checkbox"/> 報價 |
| <input type="checkbox"/> 配件 B.M. | <input type="checkbox"/> 樣辦或貨品說明書 | <input type="checkbox"/> 分判合約 |
| <input type="checkbox"/> 其他：_____ | | |

內容：

請按附件修改圖則表和修改圖紙加工，分批送東莞鴻輝預製廠。

鴻輝預製廠地址：東莞市沙田鎮福祿沙管理區。

聯繫人及聯繫電話：江小葉, 1372 355 3807 或 (769) 8886 8880.

主要修改為：1. 修改圖則表。

2. 梗框防水片及PVC 封口片圖紙。

請在 7/1/2022 (M01-1) & 10/1/2022 (M01-2) & 20/1/2022 (M02) 前完成上列要求。

附：

1+ 11 頁

以上項目為：

- 原合約工程包 原合約工程加 / 減賬 新工程報價

原因：-

分發東莞各部門：

- () 生產技術總監 連附件 () 技術部 連附件 () 生產部 連附件 () 機械設計部 連附件
 () 採購部 連附件 (✓) 生產統籌部 連附件
 (✓) 質檢部 連附件 () 會計部 連附件 () 報關組 連附件 () 其他 _____ 連附件

分發香港各部門：

- () 行政部 連附件 () 會計部 連附件 () 統籌部 連附件 () 工程部地盤科文 連附件
 () 採購部 連附件 () QS 部 連附件 () 維修部 連附件 () 其他 _____ 連附件

傳遞編號：

HK0010/22

發件人簽署：




Yancy Chen

項目經理簽署：


[Signature]

 美特鋁質 有限公司 MIDI Aluminium Fabricator Ltd.				類別		物料號		
修改	-	-		制圖	HHQ	2022.1.4	圖號	J857-PVC-FK1
日期	-	-		復核	WLQ	2022.1.4	數量	
				批准			位置	




原EI/4162/21 新增

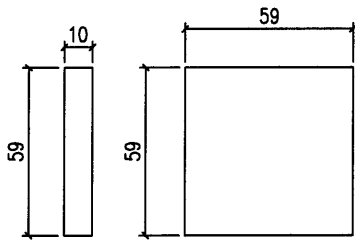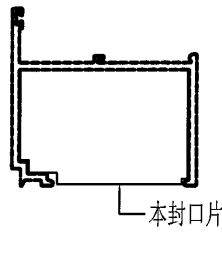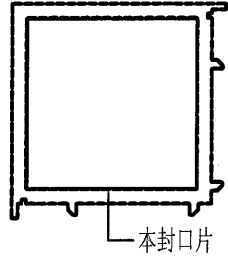


夹通封口片数量: 500

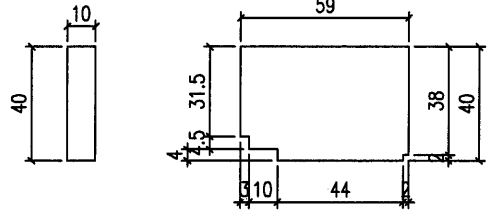

梗夹企封口片数量: 750

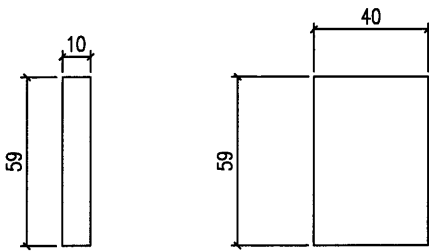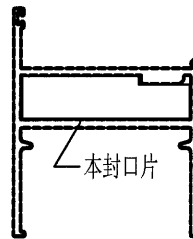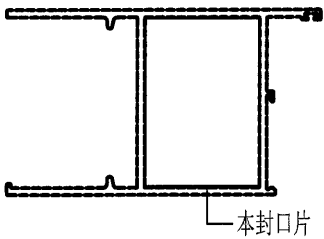



梗边企封口片数量: 550

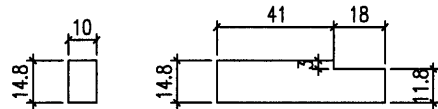

生边企封口片数量: 1400

工程號	J-857	地盤	啟德站	附件
名稱	封口片	採用		
材料	PVC膠	地盤		
顏色	黑色	工廠		

 美特鋁質 有限公司 MIDI Aluminium Fabricator Ltd.				類別		物料號	
修改	-	-		制圖	HHQ	2022.1.4	圖號 J857-GK-FSP2
日期	-	-		復核	WLQ	2022.1.4	數量 -
				批准			位置

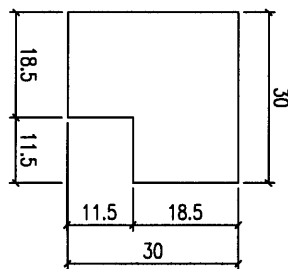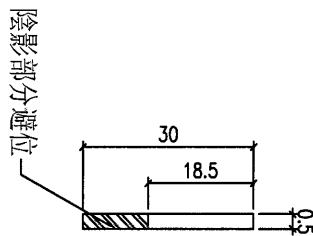

加工数量: 900

原E1/4162/21
新增

工程號	J-857	地盤	啟德站	附 件
名稱	梗框防水片加工圖		採用	
材料	0.5mm鋁片		地盤	
顏色	MILL		工廠	

圖則登記表
DRAWING REGISTER

工程名稱 Project Title: 啟德站		接收日期 Receiving Date (適用於客戶圖則)									
工程編號 Project No: J-857		年									
分發予 Distributed To		月									
		日									
		發出日期 Issued Date									
		年	21	21							
		月	12	12							
		日	17	27							
		修訂編號 Revision No.									
圖則編號 Drg. No.	圖則名稱 Drawing Title	-	A								
AW15R-1-FY1	多點鎖放樣圖	-	A								
AW17R-FY1	多點鎖放樣圖	-	A								
AW17R-1-FY1	多點鎖放樣圖	-	A								
AW16-FY1	多點鎖放樣圖	-	A								
AW16-1-FY1	多點鎖放樣圖	-	A								
AW20-FY1	多點鎖放樣圖	-	A								
AW20-1-FY1	多點鎖放樣圖	-	A								
AW14-FY1 & AW18-FY1	多點鎖放樣圖	-	A								
AW14-1-FY1 & AW18-1-FY1	多點鎖放樣圖	-	A								
AW14R-FY1 & AW18R-FY1	多點鎖放樣圖	-	A								
AW14R-1-FY1 & AW18R-1-FY1	多點鎖放樣圖	-	A								
AW35-FY1	多點鎖放樣圖	-	A								
AW35b-FY1	多點鎖放樣圖	-	A								
AW35a-FY1	多點鎖放樣圖	-	A								
AW35ba-FY1	多點鎖放樣圖	-	A								
AW12-BY*	百葉組裝圖	-	-								
AW13-BY*	百葉組裝圖	-	-								
AW13-BY*-1	百葉組裝圖	-	-								
AW13-BY*-2	百葉組裝圖	-	-								
AW13-BY*-3	百葉組裝圖	-	-								
AW13-BY*-4	百葉組裝圖	-	-								
AW13-BY*-5	百葉組裝圖	-	-								
AW35-BY1	百葉組裝圖	-	A								
J857-BQ1L-1	生邊企加工圖	-	A								
J857-BQ1R-1	生邊企加工圖	-	A								
J857-BQ2L-1	生邊企加工圖	-	A								

圖則登記表
DRAWING REGISTER

圖則登記表 DRAWING REGISTER		接收日期 Receiving Date (適用於客戶圖則)									
工程名稱 Project Title: 啟德站	年										
工程編號 Project No: J-857	月										
分發予 Distributed To		發出日期 Issued Date									
		年	21	21							
		月	12	12							
		日	17	27							
		修訂編號 Revision No.									
圖則編號 Drg. No.	圖則名稱 Drawing Title	-	A								
J857-BQ2R-1	生邊企加工圖	-	A								
J857-KBQ-1L	空腔生邊企加工圖	-	A								
J857-KBQ-1R	空腔生邊企加工圖	-	A								
J857-KBQ-2L	空腔生邊企加工圖	-	A								
J857-KBQ-2R	空腔生邊企加工圖	-	A								
J857-KBQ-3L	空腔生邊企加工圖	-	A								
J857-KBQ-3R	空腔生邊企加工圖	-	A								
J857-KBQ-3bL	空腔生邊企加工圖	-	A								
J857-KBQ-3bR	空腔生邊企加工圖	-	A								
J857-KBQ-4L	空腔生邊企加工圖	-	A								
J857-KBQ-4R	空腔生邊企加工圖	-	A								
J857-KBQ-4Ra	空腔生邊企加工圖	-	A								
J857-KBQ-4bL	空腔生邊企加工圖	-	A								
J857-KBQ-4bR	空腔生邊企加工圖	-	A								
J857-KBQ-5R	空腔生邊企加工圖	-	A								
J857-KBQ-6R	空腔生邊企加工圖	-	A								
J857-KBQ-7R	空腔生邊企加工圖	-	A								
J857-KBQ-8L	空腔生邊企加工圖	-	A								
J857-KBQ-8R	空腔生邊企加工圖	-	A								
J857-KBQ-9L	空腔生邊企加工圖	-	A								
J857-KBQ-9R	空腔生邊企加工圖	-	A								
J857-KBQ-10L	空腔生邊企加工圖	-	A								
J857-KBQ-10R	空腔生邊企加工圖	-	A								
J857-KBQ-11L	空腔生邊企加工圖	-	A								
J857-KBQ-11R	空腔生邊企加工圖	-	A								
J857-GJQ-1L	梗夾企加工圖	-	A								

圖則登記表
DRAWING REGISTER

圖則登記表 DRAWING REGISTER		接收日期 Receiving Date (適用於客戶圖則)									
工程名稱 Project Title: 啟德站	年										
工程編號 Project No: J-857	月										
分發予 Distributed To		發出日期 Issued Date									
		年	21	21							
		月	12	12							
		日	17	27							
		修訂編號 Revision No.									
圖則編號 Drg. No.	圖則名稱 Drawing Title	-	A								
J857-GJQ-2L	梗夾企加工圖	-	A								
J857-GJQ-3L	梗夾企加工圖	-	A								
J857-GJQ-3R	梗夾企加工圖	-	A								
J857-GJQ-3aL	梗夾企加工圖	-	A								
J857-GJQ-3aR	梗夾企加工圖	-	A								
J857-GJQ-4L	梗夾企加工圖	-	A								
J857-GJQ-4R	梗夾企加工圖	-	A								
J857-GJQ-4aL	梗夾企加工圖	-	A								
J857-GJQ-4aR	梗夾企加工圖	-	A								
J857-SJQ-1R	生夾企加工圖	-	A								
J857-SJQ-2R	生夾企加工圖	-	A								
J857-SJQ-3L	生夾企加工圖	-	A								
J857-SJQ-3R	生夾企加工圖	-	A								
J857-SJQ-4L	生夾企加工圖	-	A								
J857-SJQ-4R	生夾企加工圖	-	A								
J857-GBQ-2L	梗邊企加工圖	-	A								
J857-GBQ-3L	梗邊企加工圖	-	A								
J857-GBQ-3R	梗邊企加工圖	-	A								
J857-GBQ-4L	梗邊企加工圖	-	A								
J857-GBQ-4R	梗邊企加工圖	-	A								
J857-GBQ-5L	梗邊企加工圖	-	A								
J857-GBQ-6L	梗邊企加工圖	-	A								
J857-GBQ-7L	梗邊企加工圖	-	A								
J857-QG1	企工加工圖	-	A								
J857-QG1R	企工加工圖	-	A								
J857-QG7	企工加工圖	-	A								

圖則登記表
DRAWING REGISTER

圖則登記表 DRAWING REGISTER		接收日期 Receiving Date (適用於客戶圖則)									
工程名稱 Project Title: 啟德站	年										
工程編號 Project No: J-857	月										
分發予 Distributed To		發出日期 Issued Date									
		年	21	21							
		月	12	12							
		日	17	27							
		修訂編號 Revision No.									
圖則編號 Drg. No.	圖則名稱 Drawing Title	-	A								
J857-GQ8	企工加工圖	-	A								
J857-ZJT1	轉角夾通加工圖	-	A								
J857-ZJT1R	轉角夾通加工圖	-	A								
J857-ZJT3	轉角夾通加工圖	-	A								
J857-SFP1L	生反拍線	-	A								
J857-SFP1R	生反拍線	-	A								
J857-SFP2L	生反拍線	-	A								
J857-SFP2R	生反拍線	-	A								
J857-SFP3R	生反拍線	-	A								
J857-SFP6L	生反拍線	-	A								
J857-SFP6R	生反拍線	-	A								
J857-GFP1L	梗反拍線	-	A								
J857-GFP2L	梗反拍線	-	A								
J857-GFP2R	梗反拍線	-	A								
J857-GFP3L	梗反拍線	-	A								
J857-GFP3R	梗反拍線	-	A								
J857-GFP4L	梗反拍線	-	A								
J857-GFP4R	梗反拍線	-	A								
J857-GFP5L	梗反拍線	-	A								
J857-GFP5R	梗反拍線	-	A								
J857-HFP1	橫反拍線	-	A								
J857-FPX-LJ1	反拍线挡胶铝角	-	A								
AW12-SZH1	上生下生中橫	-	A								
AW15-SZH1	上生下生中橫	-	A								
AW15R-SZH1	上生下生中橫	-	A								
AW13-SZH1	上生下生中橫	-	A								

圖則登記表
DRAWING REGISTER

圖則登記表 DRAWING REGISTER		接收日期 Receiving Date (適用於客戶圖則)									
工程名稱 Project Title: 啟德站	年 月 日										
工程編號 Project No: J-857											
分發予 Distributed To		發出日期 Issued Date									
		年	21	21							
		月	12	12							
		日	17	27							
		修訂編號 Revision No.									
圖則編號 Drg. No.	圖則名稱 Drawing Title	-	A								
AW13-SZH2	上生下生中橫	-	A								
AW12-SZH2	上生下生中橫	-	A								
AW14R-SZH1	上生下生中橫	-	A								
AW14-GZH1	上生下梗中橫	-	A								
AW14R-GZH1	上生下梗中橫	-	A								
AW17-GZH1a	上生下梗中橫	-	A								
AW17R-GZH1a	上生下梗中橫	-	A								
AW12-BYD1	百叶頂橫	-	A								
AW15-BYD2	百叶頂橫	-	A								
AW15R-BYD2	百叶頂橫	-	A								
AW12-BYD2	百叶頂橫	-	A								
AW14R-BYD2	百叶頂橫	-	A								
AW13-BYD1	百叶頂橫	-	A								
AW17-BYD2a	百叶頂橫	-	A								
AW17R-BYD2a	百叶頂橫	-	A								
J857-DSJ1	百叶頂擋水角	-	A								
AW12-SDH1	空腔生底橫	-	A								
AW15-SDH1	空腔生底橫	-	A								
AW15R-SDH1	空腔生底橫	-	A								
AW12-SDH2	空腔生底橫	-	A								
AW14R-SDH1	空腔生底橫	-	A								
AW13-SDH1	空腔生底橫	-	A								
AW11-SD1L	生頂橫	-	A								
AW11-SD1R	生頂橫	-	A								
AW11-DH1L	生底橫	-	A								
AW11-DH1R	生底橫	-	A								

圖則登記表
DRAWING REGISTER

圖則登記表 DRAWING REGISTER		接收日期 Receiving Date (適用於客戶圖則)									
工程名稱 Project Title: 啟德站	年										
工程編號 Project No: J-857	月										
分發予 Distributed To		發出日期 Issued Date									
		年	21	21							
		月	12	12							
		日	17	27							
圖則編號 Drg. No.	圖則名稱 Drawing Title	修訂編號 Revision No.									
J857-GDH1	梗底橫料-空腔	-	A								
J857-LH1L	鉛槽加工圖	-	A								
J857-LH1R	鉛槽加工圖	-	A								
J857-LH2L	鉛槽加工圖	-	A								
J857-LH2R	鉛槽加工圖	-	A								
J857-LH3L	鉛槽加工圖	-	A								
J857-LH3R	鉛槽加工圖	-	A								
J857-LM1	攔河底托鋁角加工圖	-	A								
J857-SM-LJ1	鋁角加工圖	-	-								
J857-SM-ZC1	支撐料加工圖	-	-								
J857-SM-LJ2	連接鋁角加工圖	-	-								
J857-SM-LB1	連接鋁巴加工圖	-	-								
J857-CY-LJ1	鋁角加工圖	-	A								
QG-LJ1	鋁角加工圖	-	-								
J857-CY-LJ2	撞角碼加工圖	-	-								
J857-CY-LJ3	撞角碼加工圖	-	-								
AW11-1	窗玉加工圖		新增								
AW11-2	窗玉加工圖		新增								
AW11-3	窗玉加工圖		新增								
AW11-4	窗玉加工圖		新增								
AW11R-1	窗玉加工圖		新增								
AW11R-2	窗玉加工圖		新增								
AW11R-3	窗玉加工圖		新增								
AW11R-4	窗玉加工圖		新增								
AW12-5	窗玉加工圖		新增								
AW12-6	窗玉加工圖		新增								

