

工程指示 / 要求簡箋(E.I.)

工程指示編號：EI / 4270 / 22 修改版次：B
 工程編號：J857 工程名稱：啟德 6552
 工程項目：後裝窗 - 修改模圖(興發鋁材)
 收件人：Maggie Lor (羅小姐) 發件人：Yancy Chen 日期：15/02/2022

要求提供 / 確認 事項：

- | | | |
|------------------------------------|-------------------------------------|-------------------------------|
| <input type="checkbox"/> 初步鋁料 B.M. | <input type="checkbox"/> 加工拆圖，然後生產 | <input type="checkbox"/> 尺寸表 |
| <input type="checkbox"/> 正式鋁料 B.M. | <input type="checkbox"/> 技術上資料 / 指示 | <input type="checkbox"/> 報價 |
| <input type="checkbox"/> 配件 B.M. | <input type="checkbox"/> 樣辦或貨品說明書 | <input type="checkbox"/> 分判合約 |
| <input type="checkbox"/> 其他：_____ | | |

內容：

資料修改
請抄附件模圖，共 7 頁。

CAD圖是U: to hk \maggie \J857 \EI \EI4270B

請在 20/2/2022 前完成上列要求。

附：

1+ 7 頁

以上項目為：

- 原合約工程包 原合約工程加 / 減賬 新工程報價

原因：-

分發東莞各部門：

- () 生產技術總監 連附件 () 技術部 連附件 () 生產部 連附件 () 機械設計部 連附件
 () 採購部 連附件 () 生產統籌部 連附件
 () 質檢部 連附件 () 會計部 連附件 () 報關組 連附件 () 其他 _____ 連附件


分發香港各部門：


- () 行政部 連附件 () 會計部 連附件 () 統籌部 連附件 () 工程部地盤科文 連附件
 () 採購部 連附件 () QS 部 連附件 () 維修部 連附件 () 其他 _____ 連附件

傳遞編號：

發件人簽署：

項目經理簽署：

 MIDI ALUMINIUM FABRICATOR LTD.	DRAWING NO. X86115	REV. -	TITLE -
---	---------------------------	---------------	----------------

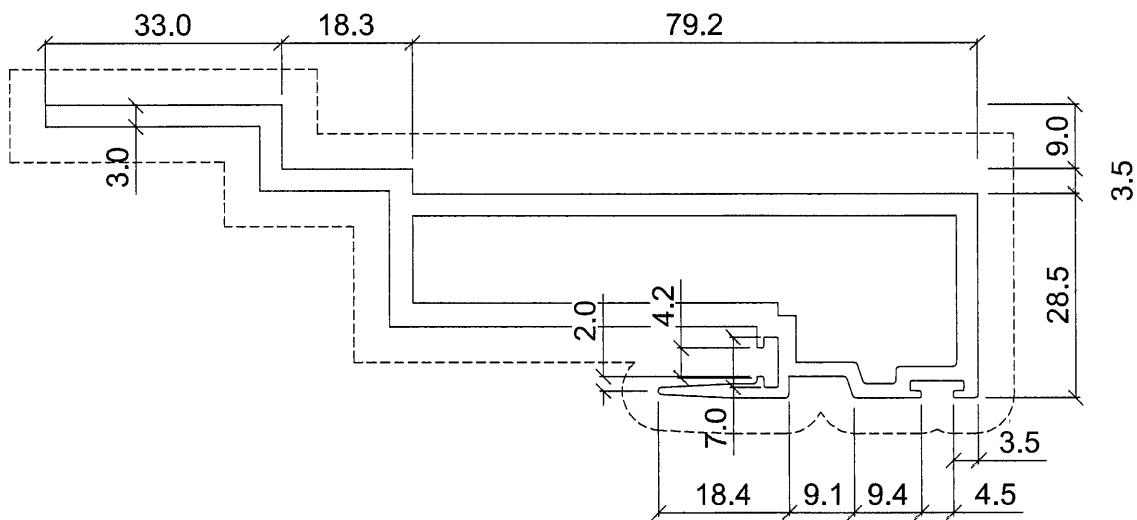


美特鋁質有限公司	
承認圖面	<i>[Signature]</i>
日期	10/2


APPROVED :

6063-T6

b=R0.5

SECTIONAL AREA	mm ²	ADDITIONAL TOLERANCE	DATE	REVISION			
				NO.	DATE	NAME	DESCRIPTION
841.525		Thickness ± 0.1 mm	16/10/2021	A	10/2	WAI	
WEIGHT	KG/M	Flatness 0.1 /25mm width	SCALE				
2.28		Straightness 0.3 /300mm	1 : 1				
PERIMETER	mm	Twist 0.5° /300 mm max	DRAWN				
395.307		Angularity ± 1.0 degree	-				
V.F.	mm		CHECK				
395.307							

 MIDI ALUMINIUM FABRICATOR LTD.	DRAWING NO. X86116	REV.	TITLE
---	---------------------------	------	-------

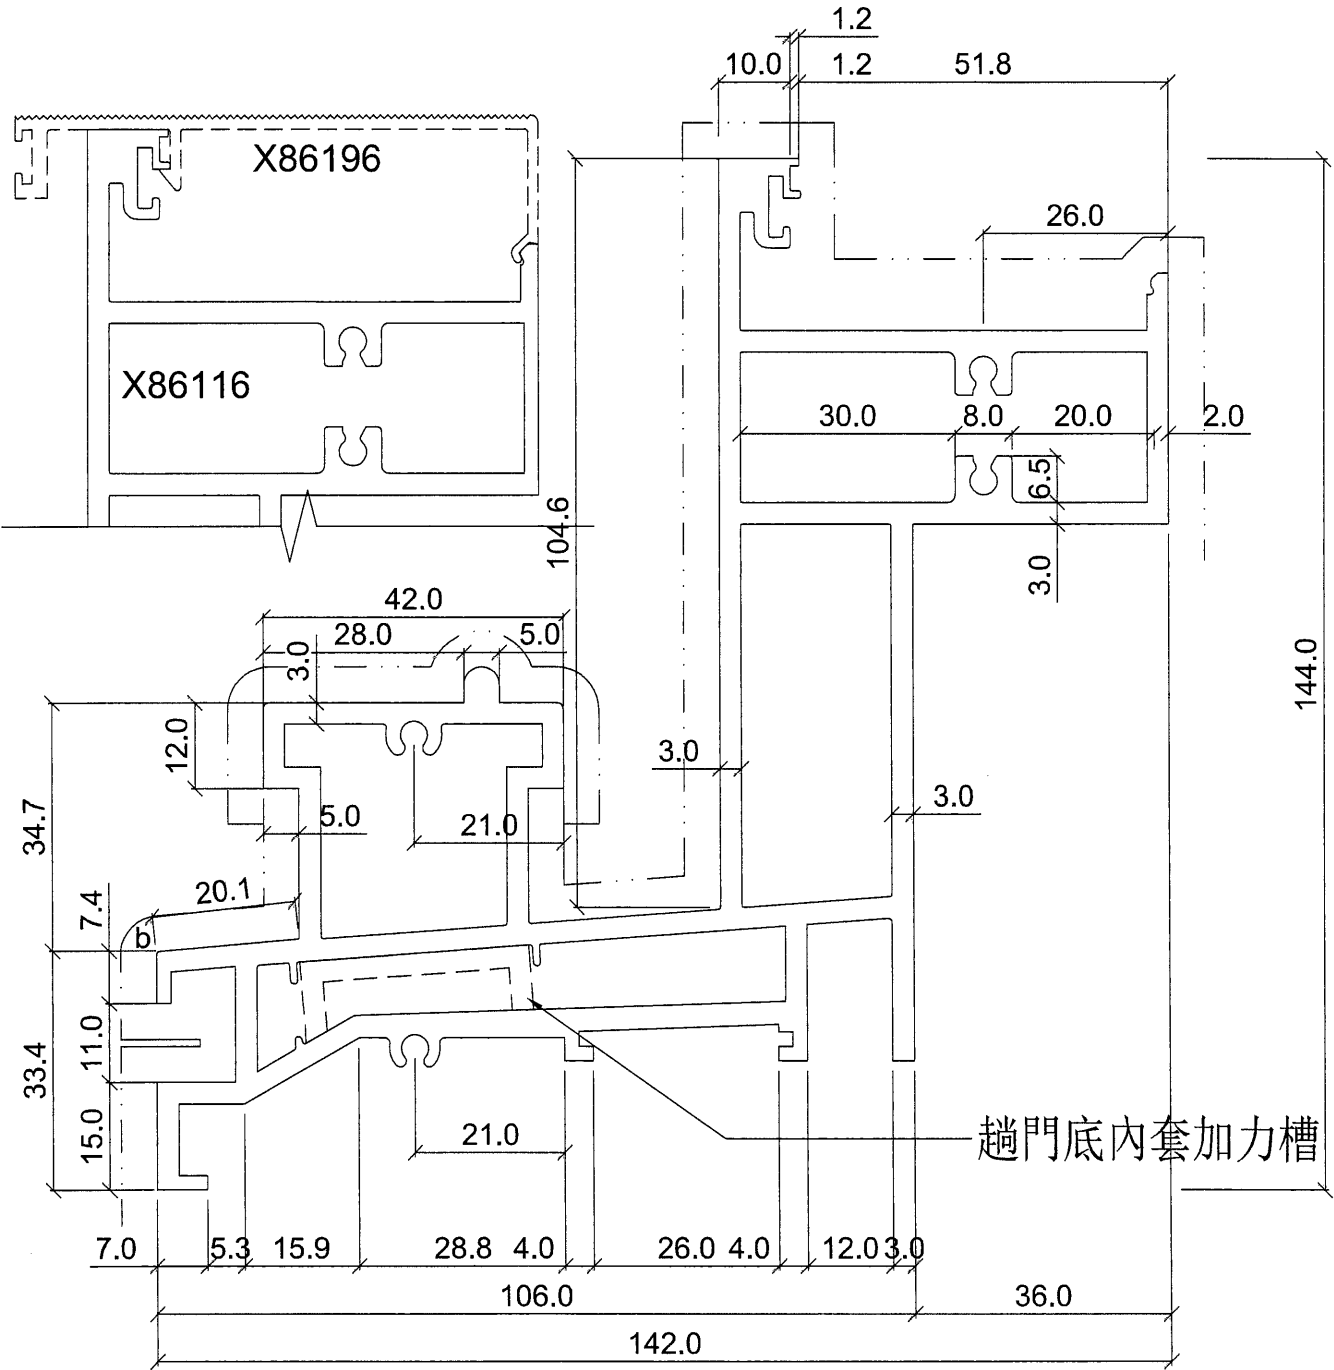

SCALE 1:1

APPROVED :

6063-T6


美特鋁質有限公司


承認圖面

REVISION 1/2

b=R0.5

SECTIONAL AREA 2276 mm ²	ADDITIONAL TOLERANCE Thickness ± 0.1 mm Flatness 0.1 /25mm width Straightness 0.3 /300mm Twist 0.5° /300 mm max Angularity ± 1.0 degree	DATE 16/10/2021	NO. DATE NAME DESCRIPTION			
WEIGHT 6.17 KG/M		SCALE 1 : 1	A	15/2	WAI	
PERIMETER 823 mm		DRAWN -				
V.F. 502 mm		CHECK				

 MIDI ALUMINIUM FABRICATOR LTD.	DRAWING NO. X86117	REV. -	TITLE -
---	--------------------	--------	---------

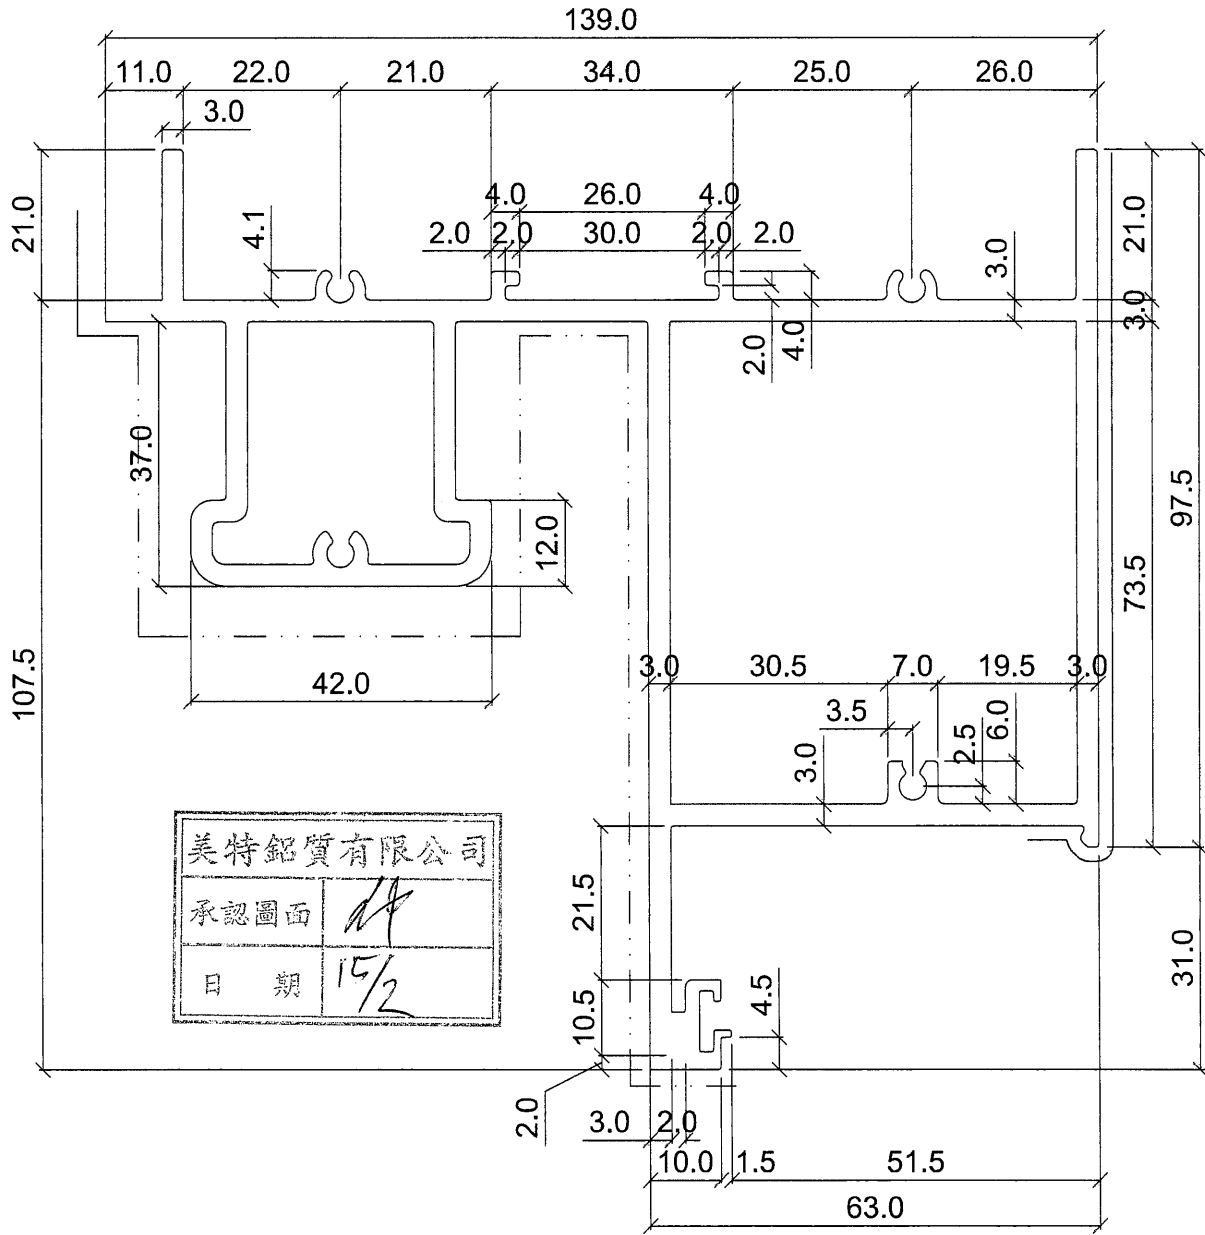

APPROVED :

SCALE 1:1

6063-T6

b=R0.5

SECTIONAL AREA mm ² 1746.742	ADDITIONAL TOLERANCE Thickness ± 0.1 mm	DATE 16/10/2021	REVISION			
WEIGHT KG/M 4.73	Flatness 0.1 /25mm width	SCALE 1 : 1	NO.	DATE	NAME	DESCRIPTION
PERIMETER mm 757.474	Straightness 0.3 /300mm	DRAWN -	A	15/2	WAI	
V.F. mm 413	Twist 0.5° /300 mm max Angulariry ± 1.0 degree	CHECK				




MIDI ALUMINIUM FABRICATOR LTD.

DRAWING NO.
X86122

REV.

TITLE

-

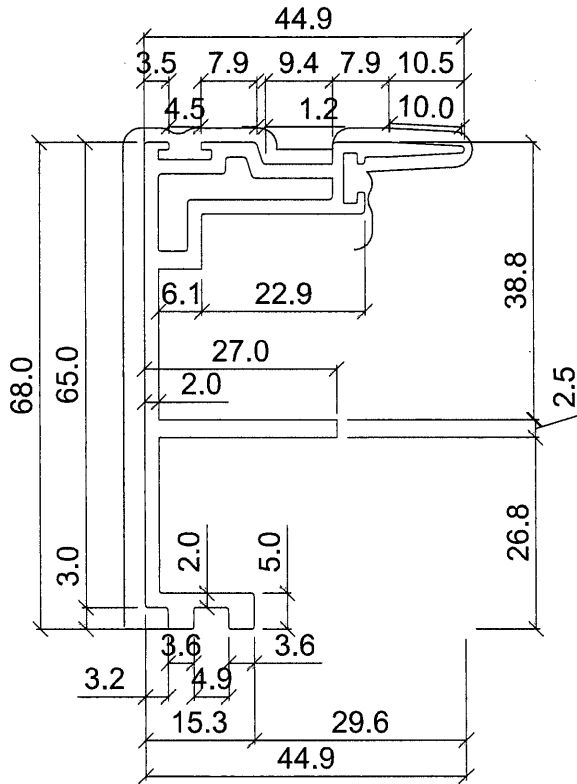

SCALE 1:1

美特鋁質有限公司	
承認圖面	1/4
日期	15/2

不能減厚度, 但可加厚

APPROVED :

6063-T6

b=R0.5

SECTIONAL AREA	mm ²	ADDITIONAL TOLERANCE	DATE	REVISION			
				NO.	DATE	NAME	DESCRIPTION
485.02		Thickness ± 0.1 mm	16/10/2021	A	15/2	WAI	
WEIGHT	KG/M	Flatness 0.1 /25mm width	SCALE 1 : 1				
PERIMETER	mm	Straightness 0.3 /300mm	DRAWN -				
V.F.	mm	Twist 0.5° /300 mm max	CHECK				
		Angularity ± 1.0 degree					




MIDI ALUMINIUM FABRICATOR LTD.

DRAWING NO.
X86123

REV.


TITLE

-

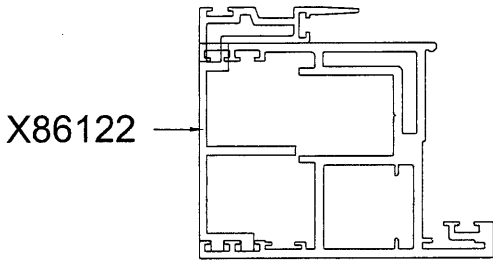

X86122

SCALE 1:2

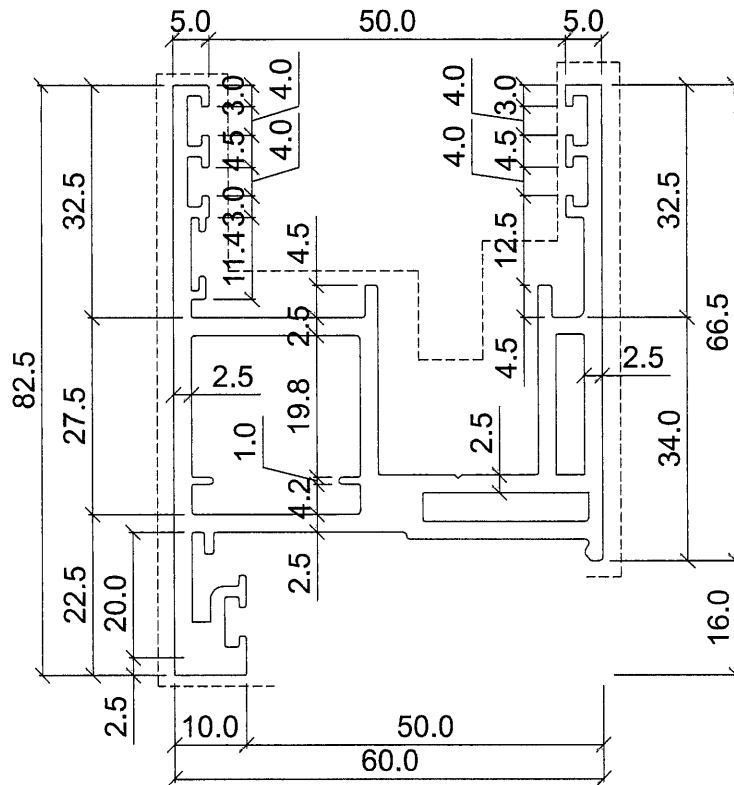

SCALE 1:1

美特鋁質有限公司	
承認圖面	仲
日期	15/2

不能減厚度, 但可加厚

APPROVED :

6063-T6

b=R0.5

SECTIONAL AREA	mm ²	ADDITIONAL TOLERANCE	DATE	REVISION			
				NO.	DATE	NAME	DESCRIPTION
909.874		Thickness ± 0.1 mm	16/10/2021	A	15/2	WAI	
WEIGHT	KG/M	Flatness 0.1 /25mm width	SCALE 1 : 1				
2.465		Straightness 0.3 /300mm	DRAWN -				
PERIMETER	mm	Twist 0.5° /300 mm max	CHECK				
525.397		Angularity ± 1.0 degree					
V.F.	mm						
414.495							




MIDI ALUMINIUM FABRICATOR LTD.

DRAWING NO. X86129

REV.

TITLE

-

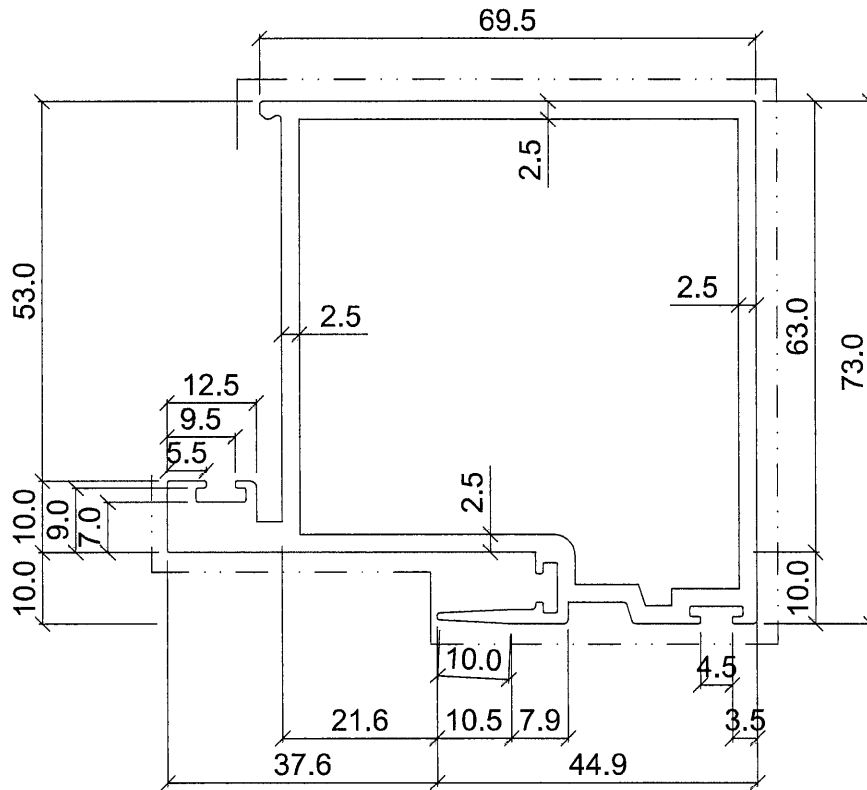

SCALE 1:1

美特鋁質有限公司	
承認圖面	<i>[Signature]</i>
日期	15/2

不能減厚度, 但可加厚

APPROVED :

6063-T6

b=R0.5


SECTIONAL AREA	mm ²	ADDITIONAL TOLERANCE	DATE	REVISION			
				NO.	DATE	NAME	DESCRIPTION
843.268		Thickness ± 0.1 mm	16/10/2021	A	15/2	WAI	
WEIGHT	KG/M	Flatness 0.1 /25mm width	SCALE				
2.285		Straightness 0.3 /300mm	1 : 1				
PERIMETER	mm	Twist 0.5° /300 mm max	DRAWN				
390		Angularity ± 1.0 degree	-				
V.F.	mm		CHECK				
302							


 MIDI ALUMINIUM FABRICATOR LTD.


DRAWING NO.
X86131

REV.

TITLE

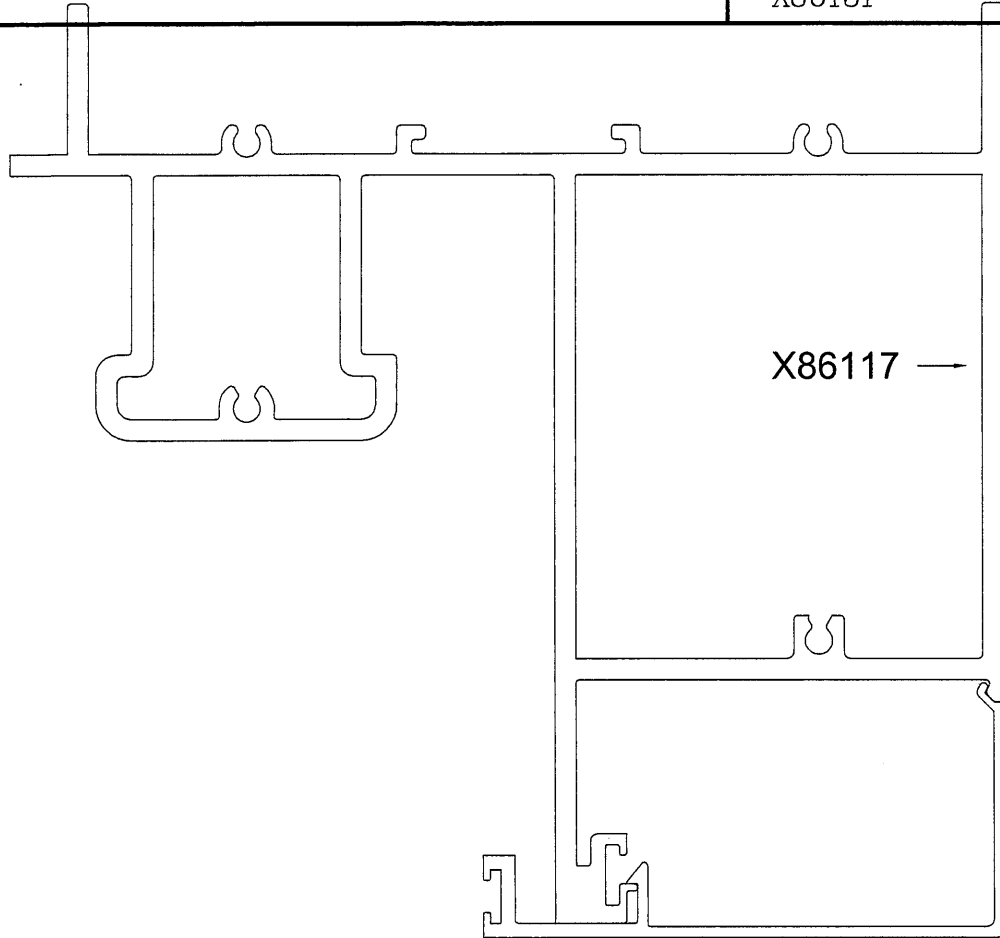

美特鋁質有限公司	
承認圖面	
日期	15/2

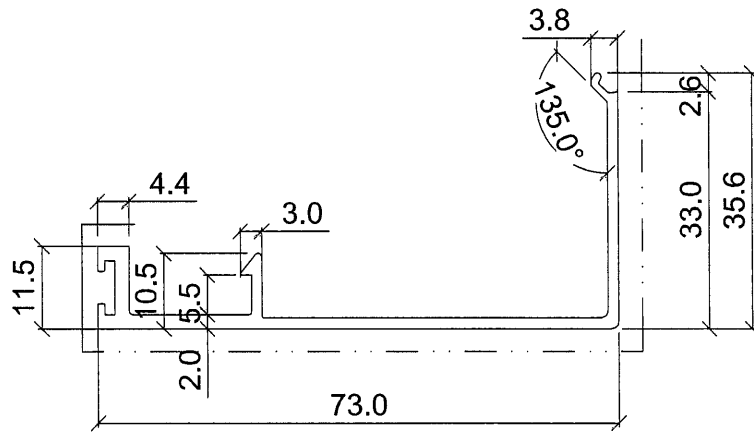

APPROVED :

SCALE 1:1

6063-T5

b=R0.5

SECTIONAL AREA	mm ²	ADDITIONAL TOLERANCE	DATE	REVISION			
				NO.	DATE	NAME	DESCRIPTION
213		Thickness ± 0.1 mm	16/10/2021	A	15/2	WAI	
WEIGHT	KG/M	Flatness 0.1 /25mm width	SCALE 1 : 1				
0.577		Straightness 0.3 /300mm	DRAWN -				
PERIMETER	mm	Twist 0.5° /300 mm max	CHECK				
266		Angularity ± 1.0 degree					
V.F.	mm						
129							