



工程指示編號：EI / 4301 / 21 修改版次：D  
 工程編號：J857 工程名稱：啟德 6552  
 工程項目：幕牆單元件 - 試水箱單元體鋁料加工圖  
 收件人：生統 發件人：Nero HO 日期：03/03/2022

要求提供 /  確認 事項：

- |                                    |                                     |                               |
|------------------------------------|-------------------------------------|-------------------------------|
| <input type="checkbox"/> 初步鋁料 B.M. | <input type="checkbox"/> 加工拆圖，然後生產  | <input type="checkbox"/> 尺寸表  |
| <input type="checkbox"/> 正式鋁料 B.M. | <input type="checkbox"/> 技術上資料 / 指示 | <input type="checkbox"/> 報價   |
| <input type="checkbox"/> 配件 B.M.   | <input type="checkbox"/> 樣辦或貨品說明書   | <input type="checkbox"/> 分判合約 |
| <input type="checkbox"/> 其他：_____  |                                     |                               |

內容：

加工圖修改

請在 15/3/2022 前完成上列要求。

附：

1+49 頁

以上項目為：

- 原合約工程包                       原合約工程加 / 減賬                       新工程報價

原因：-

分發東莞各部門：


- ( ) 生產技術總監  連附件    ( ) 技術部     連附件    ( ) 生產部     連附件    ( ) 機械設計部  連附件  
 ( ) 採購部     連附件    (  ) 生產統籌部  連附件  
 ( ) 質檢部     連附件    ( ) 會計部     連附件    ( ) 報關組     連附件    ( ) 其他 \_\_\_\_\_  連附件

分發香港各部門：

- ( ) 行政部  連附件    ( ) 會計部  連附件    ( ) 統籌部  連附件    ( ) 工程部地盤科文     連附件  
 ( ) 採購部  連附件    ( ) QS 部  連附件    ( ) 維修部  連附件    ( ) 其他 \_\_\_\_\_  連附件

傳遞編號：

HK 0319 / 22

發件人簽署： 

項目經理簽署： 

圖則登記表  
DRAWING REGISTER

工程名稱 Project Title: 香港啟德6552 (PMU)		接收日期 Receiving Date (適用於客戶圖則)												
工程編號 Project No: J-857		月												
		日												

分發予 Distributed To					發出日期 Issued Date									
	年	22	21	22	22									
	月	1	1	2	3									
	日	17	20	28	2									

圖則編號 Drg. No.	圖則名稱 Drawing Title
PT-CW-P01	單元組裝圖
PT-CW-P02	單元組裝圖
PT-CW-P03	單元組裝圖
PT-CW-P04	單元組裝圖
PT-CW-P05	單元組裝圖
PT-CW-P06	單元組裝圖
PT-CW-P07	單元組裝圖
PT-CW-P08	單元組裝圖
PT-CW-P09	單元組裝圖
PT-CW-P10	單元組裝圖
PT-CW-P11	單元組裝圖
PT-CW-P12	單元組裝圖
PT-CW-P13	單元組裝圖
PT-CW-P14	單元組裝圖
PT-CW-P15	單元組裝圖
PT-CW-P16	單元組裝圖
PT-CW-P17	單元組裝圖
PT-CW-P18	單元組裝圖
PT-AW-P07	生窗組裝圖
PT-AW-P10	生窗組裝圖
PT-AW-P12	生窗組裝圖
PT-X86047-P01G	鋁料加工圖
PT-X86047-P02G	鋁料加工圖
PT-X86047-P03G	鋁料加工圖
PT-X86048-P01G	鋁料加工圖
PT-X86048-P02G	鋁料加工圖
PT-X86049-P01G	鋁料加工圖
PT-X86049-P02G	鋁料加工圖
PT-X86049-P03G	鋁料加工圖

修訂編號 Revision No.									
-	-	-	-						
-	-	-	-						
-	A	B	-						
-	-	-	-						
-	-	-	-						
-	A	B							
-	-	-	-						
-	-	-	-						
-	A	B							
-	-	-	-						
-	-	-	-						
-	-	-	-						
-	A	B	C						
-	A	B	C						
-	A	B	C						
-	A	B	C						
-	-	-	C						
-	A	B	C						
-	A	B	C						





圖則登記表  
DRAWING REGISTER

工程名稱 Project Title: 香港啟德6552 (PMU)		接收日期 Receiving Date (適用於客戶圖則)												
工程編號 Project No: J-857		月												
		日												

分發予 Distributed To					發出日期 Issued Date												
	年	22	21	22	22												
	月	1	1	2	3												
	日	17	20	28	2												

圖則編號 Drg. No.	圖則名稱 Drawing Title
PT-X86075-P02G	鋁料加工圖
PT-X86075-P03G	鋁料加工圖
PT-X86075-P04G	鋁料加工圖
PT-X86075-P05G	鋁料加工圖
PT-X86075-P06G	鋁料加工圖
PT-X86078-P01G	鋁料加工圖
PT-X86079-P01	鋁料加工圖
PT-X86079-P02	鋁料加工圖
PT-X86079-P03	鋁料加工圖
PT-X86079-P04	鋁料加工圖
PT-X86079-P05	鋁料加工圖
PT-X86083-P01	鋁料加工圖
PT-X86083-P02	鋁料加工圖
PT-X86084-P01	鋁料加工圖
PT-X86086-P03G	鋁料加工圖
PT-X86086-P04G	鋁料加工圖
PT-X86086-P05G	鋁料加工圖
PT-X86086-P06G	鋁料加工圖
PT-X86086-P07G	鋁料加工圖
PT-X86086-P08G	鋁料加工圖
PT-X86091-P01	鋁料加工圖
PT-X86091-P02	鋁料加工圖
PT-X86092-P01	鋁料加工圖
PT-X86093-P01	鋁料加工圖
PT-X86095-P01	鋁料加工圖
PT-X86095-P02	鋁料加工圖

修訂編號 Revision No.									
-	-	-	-						
-	-	-	-						
-	A								
-	-	-	-						
-	-	-	-						
-	A	-	-						
-	A	-	-						


圖則登記表  
DRAWING REGISTER

工程名稱 Project Title: 香港啟德6552 (PMU)		接收日期 Receiving Date (適用於客戶圖則)												
工程編號 Project No: J-857		月												
		日												

分發予 Distributed To					發出日期 Issued Date									
	年	22	21	22	22									
	月	1	1	2	3									
	日	17	20	28	2									


圖則編號 Drg. No.	圖則名稱 Drawing Title
PT-X86097-P01	鋁料加工圖
PT-X86097-P02	鋁料加工圖
PT-X86145-P01	鋁料加工圖
PT-X86150-P01	鋁料加工圖
PT-X86150-P02	鋁料加工圖
PT-X86150-P03	鋁料加工圖
PT-X86150-P04	鋁料加工圖
PT-X86150-P05	鋁料加工圖
PT-X86150-P06	鋁料加工圖
PT-X86150-P11	鋁料加工圖
PT-X86150-P12	鋁料加工圖
PT-X86151-P01G	鋁料加工圖
PT-B2968-P01	鋁料加工圖
PT-B2968-P11	鋁料加工圖
PT-C747-P01	鋁料加工圖
PT-L044-P01LG	鋁料加工圖
PT-L044-P01RG	鋁料加工圖
PT-N525-P01G	鋁料加工圖

修訂編號 Revision No.									
-	A	-	-						
-	A	-	-						
-	-	-	-						
-	-	-	-						
-	A	B	-						
-	-	-	-						
-	A	B	-						
-	-	-	-						
-	A	B	-						
-	A	B	-						
-	-	-	-						
-	-	-	-						
-	-	-	-						

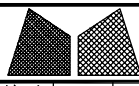


美特鋁質有限公司  
MIDI Aluminium Fabricator Ltd.


工程號	J857	類別		物料號	-		
地盘	啟德6552	制圖	陈梓豪	20220111	圖號	PT-X86047-P01G	
修改	A - -	採用工廠	✓	地盤	-	图纸名称	铝料加工图
日期	03.02 - -	材料颜色	鍍化	材料	X86047	復核	練松文 20220113
						批准	林仁安 20220115
						數量	-
						單件重量	- (KG)

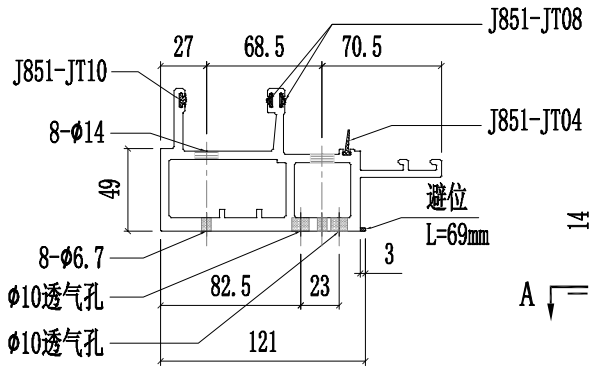


SECTION A-A

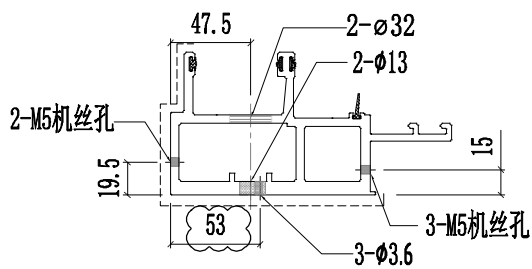


SECTION B-B

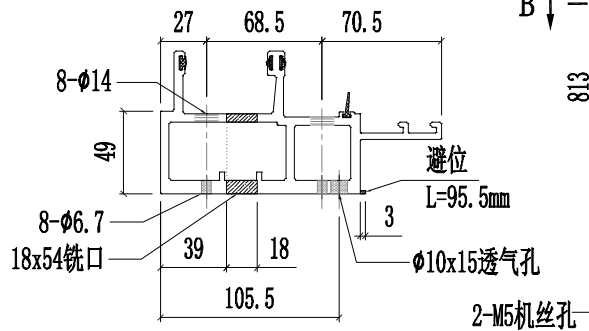


SECTION C-C

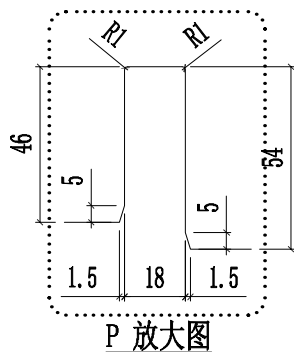


P 放大图

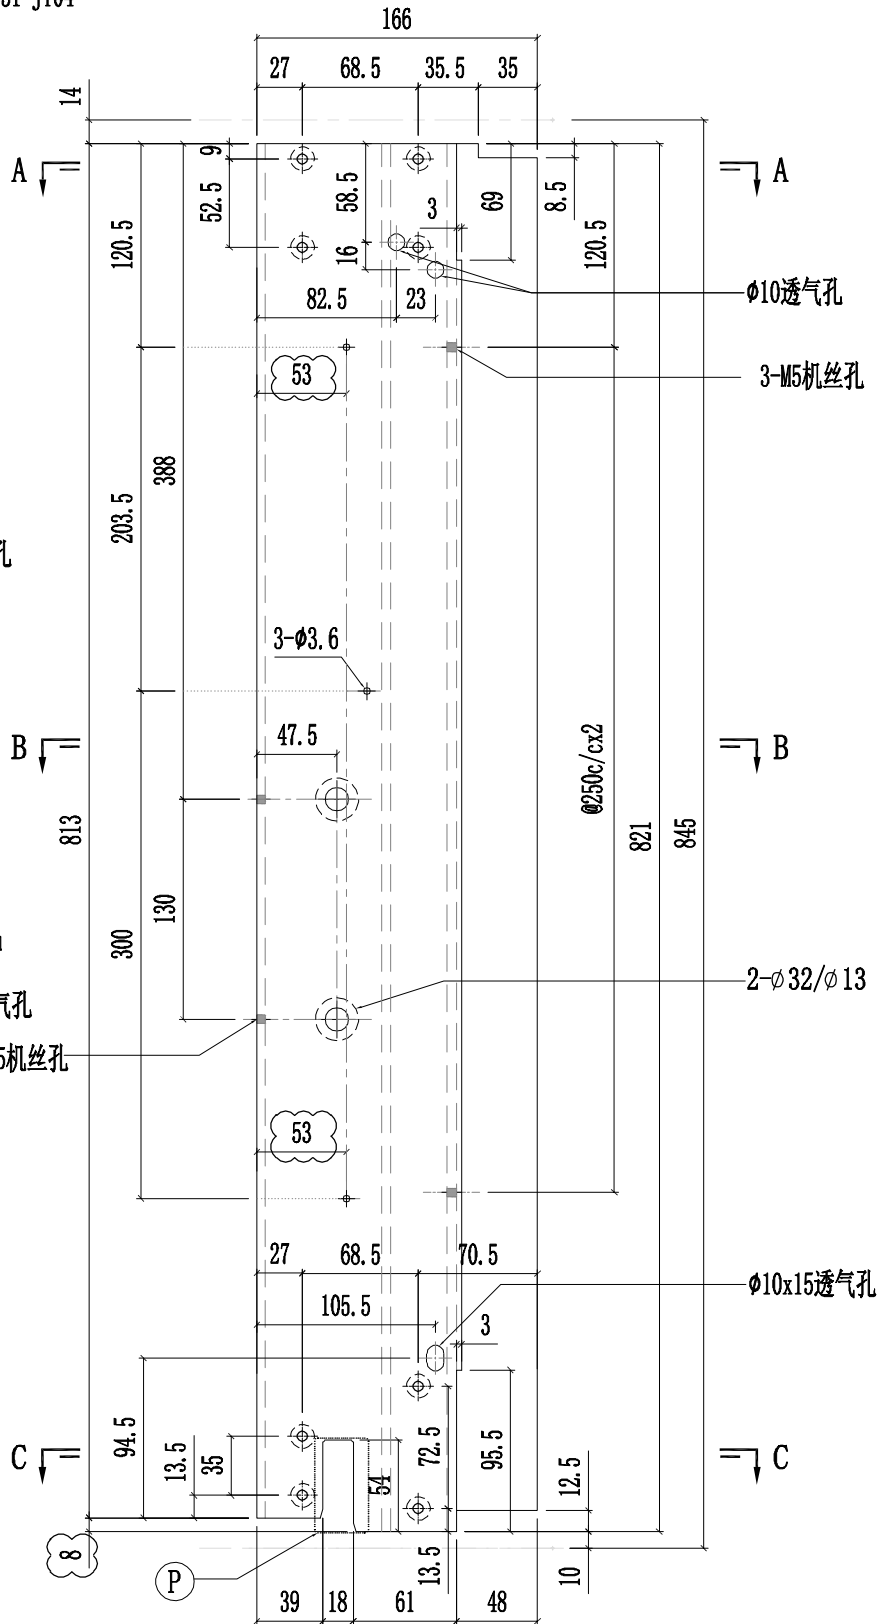


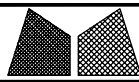

美特鋁質有限公司  
MIDI Aluminium Fabricator Ltd.


工程號	J857	類別		物料號	-							
地盘	啟德6552	制圖	陈梓豪	20220111	圖號	PT-X86047-P02G						
修改	A B -	採用工廠	✓	地盤	-	图纸名称	铝料加工图	復核	練松文	20220113	數量	-
日期	02.28 03.02 -	材料颜色	鍍化	材料	X86047	批准	林仁安	20220115	單件重量	-	(KG)	

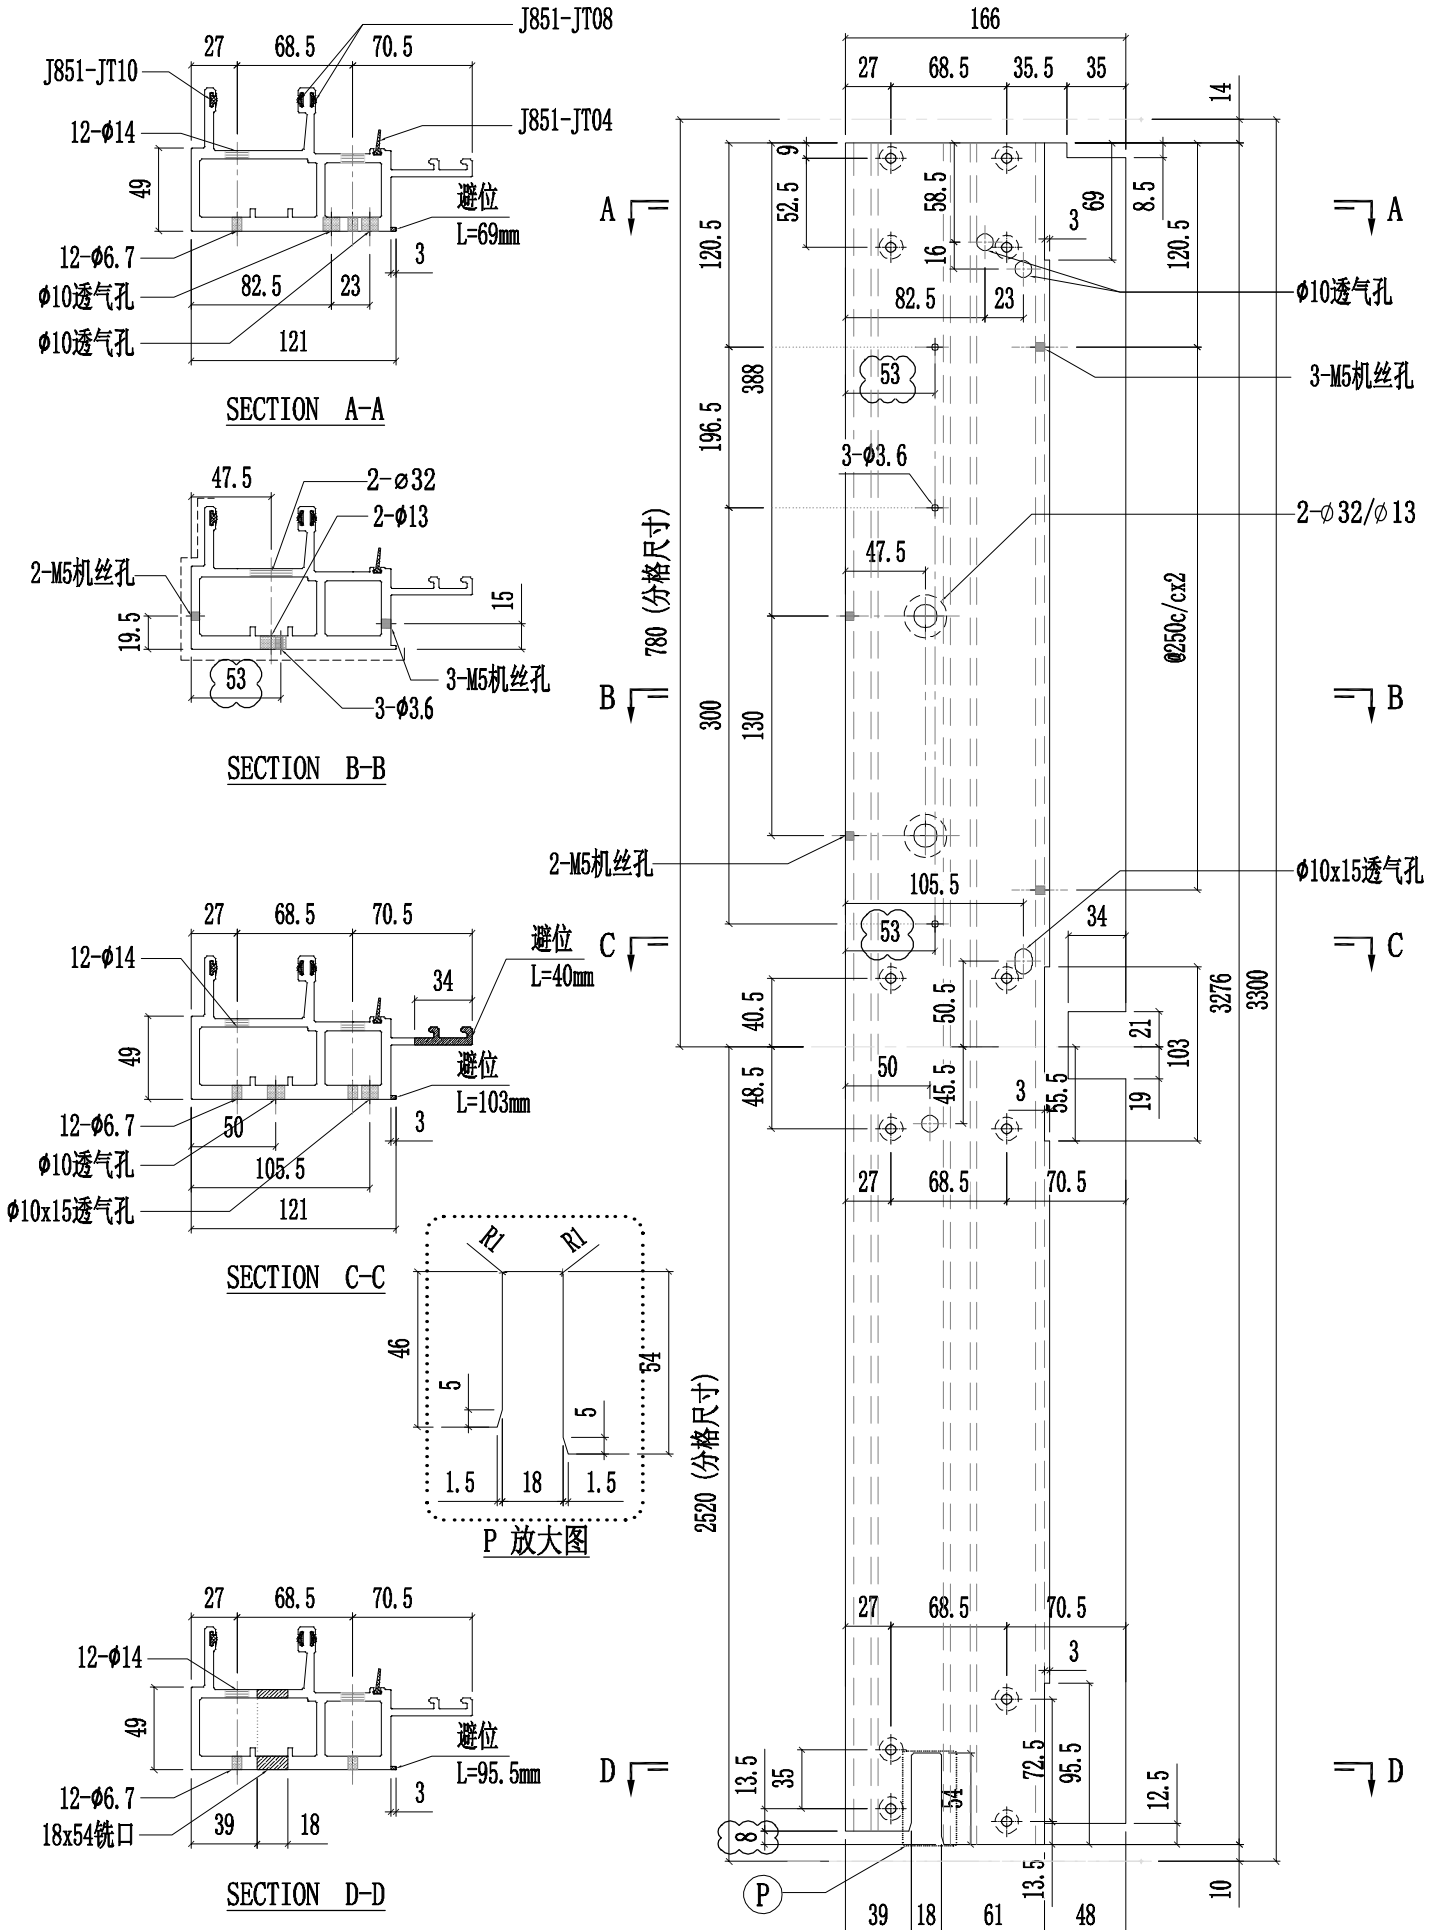


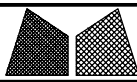

美特铝质有限公司  
MIDI Aluminium Fabricator Ltd.

工程號	J857	類別		物料號	-		
地盘	啟德6552	制圖	陈梓豪	20220111	圖號	PT-X86047-P03G	
修改	A B -	採用工廠	✓	地盤	-	图纸名称	铝料加工图
日期	02.28 03.02 -	材料颜色	鍍化	材料	X86047	復核	練松文 20220113
						批准	林仁安 20220115
						數量	-
						單件重量	- (KG)

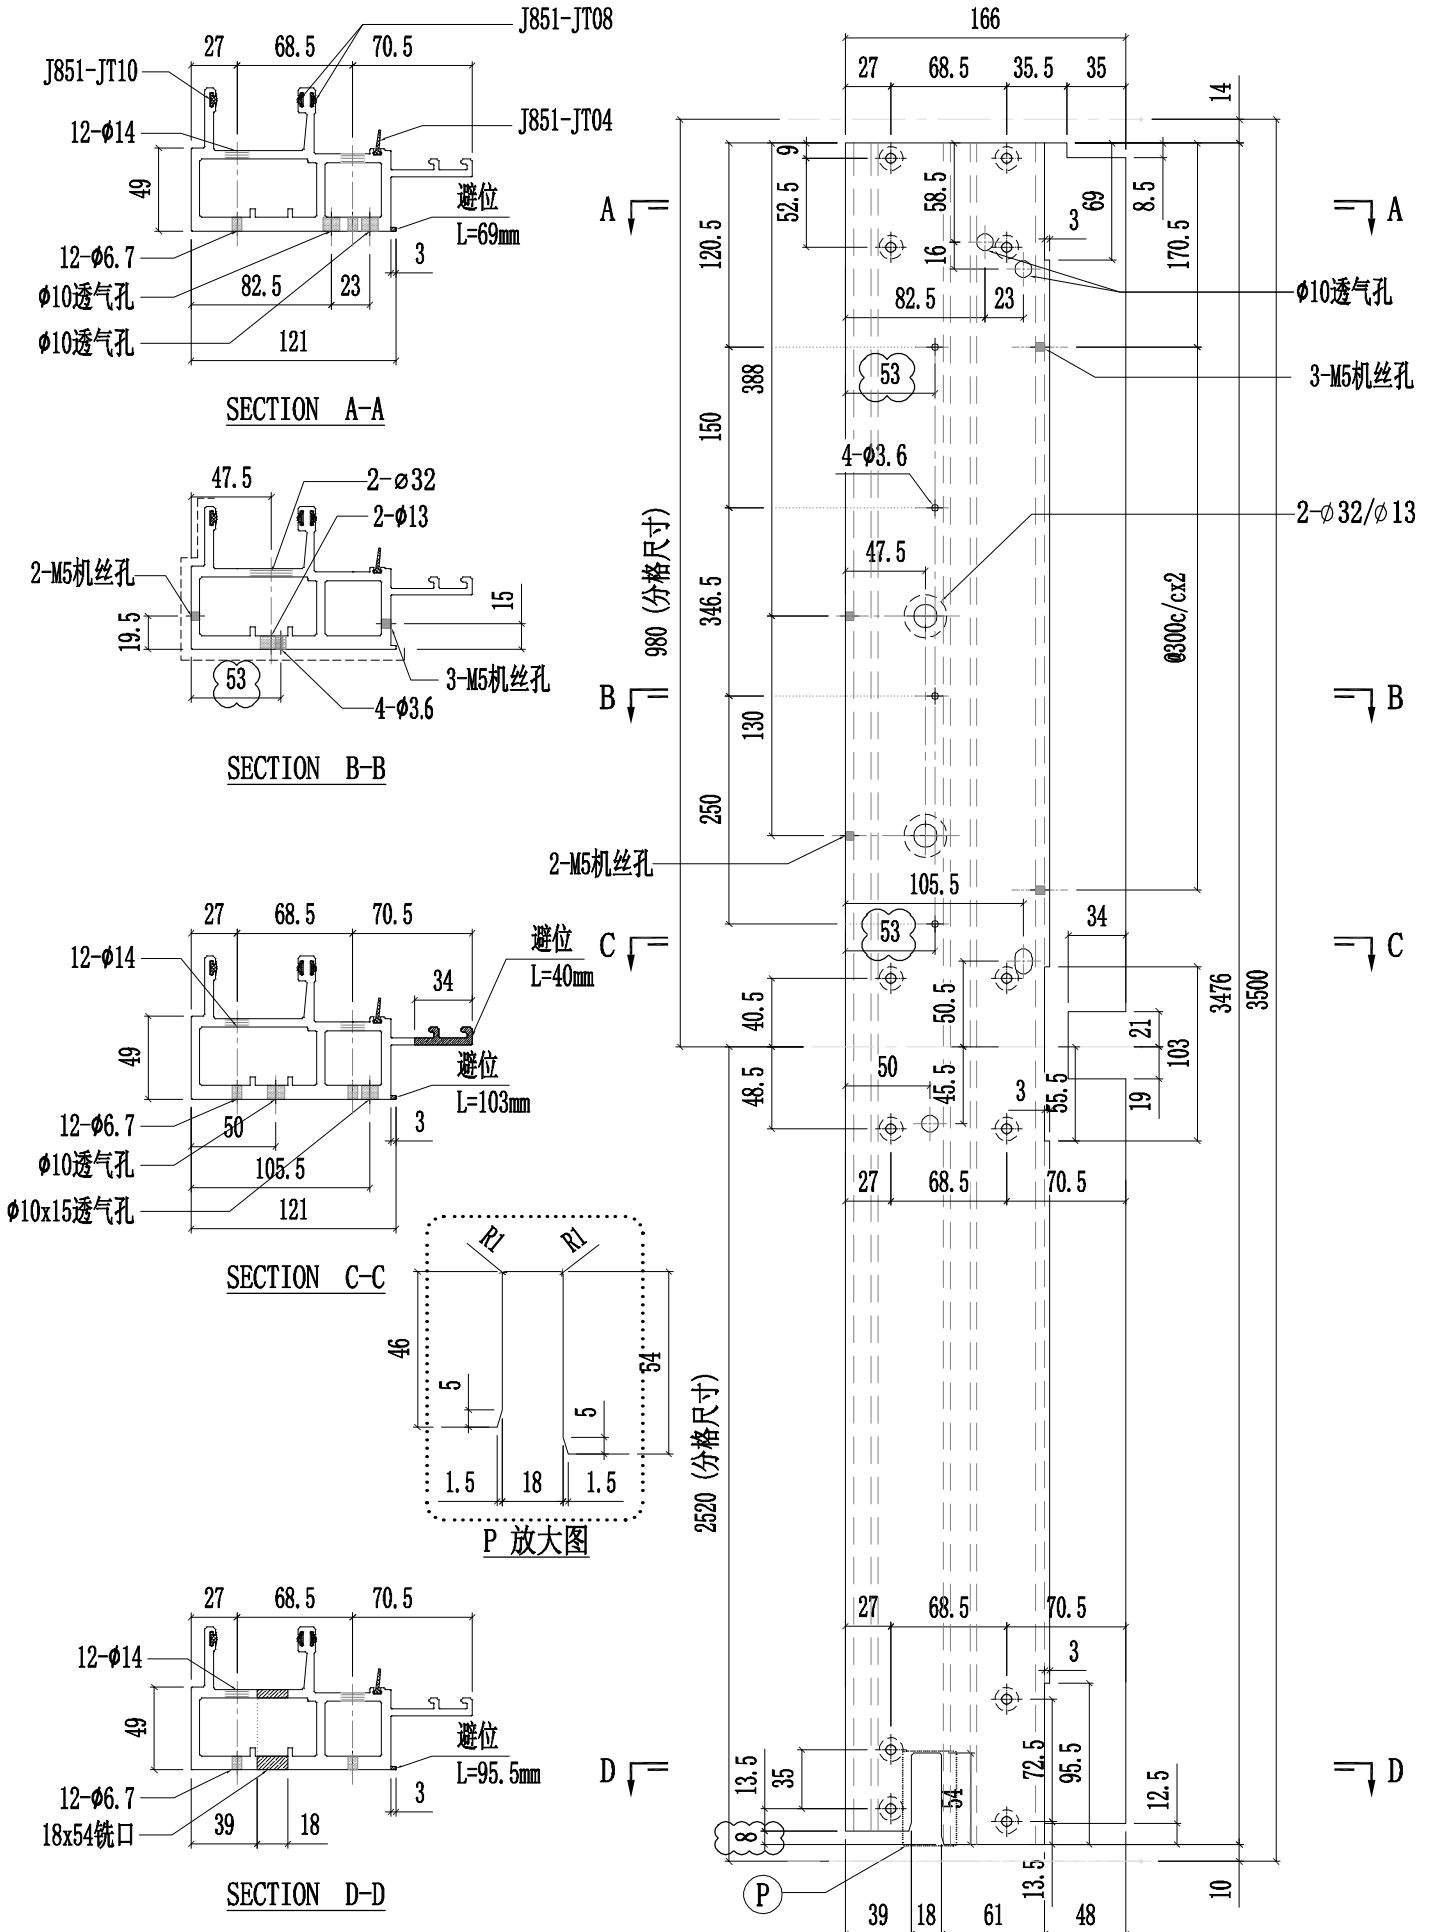


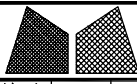


美特铝质有限公司  
MIDI Aluminium Fabricator Ltd.

工程號	J857	類別		物料號	-							
地盘	啟德6552	制圖	陈梓豪	20220111	圖號	PT-X86048-P01G						
修改	A B -	採用工廠	✓	地盤	-	图纸名称	铝料加工图	復核	練松文	20220113	數量	-
日期	02.28 03.02 -	材料颜色	銘化	材料	X86048	批准	林仁安	20220115	單件重量	-	(KG)	

第1页/共3页




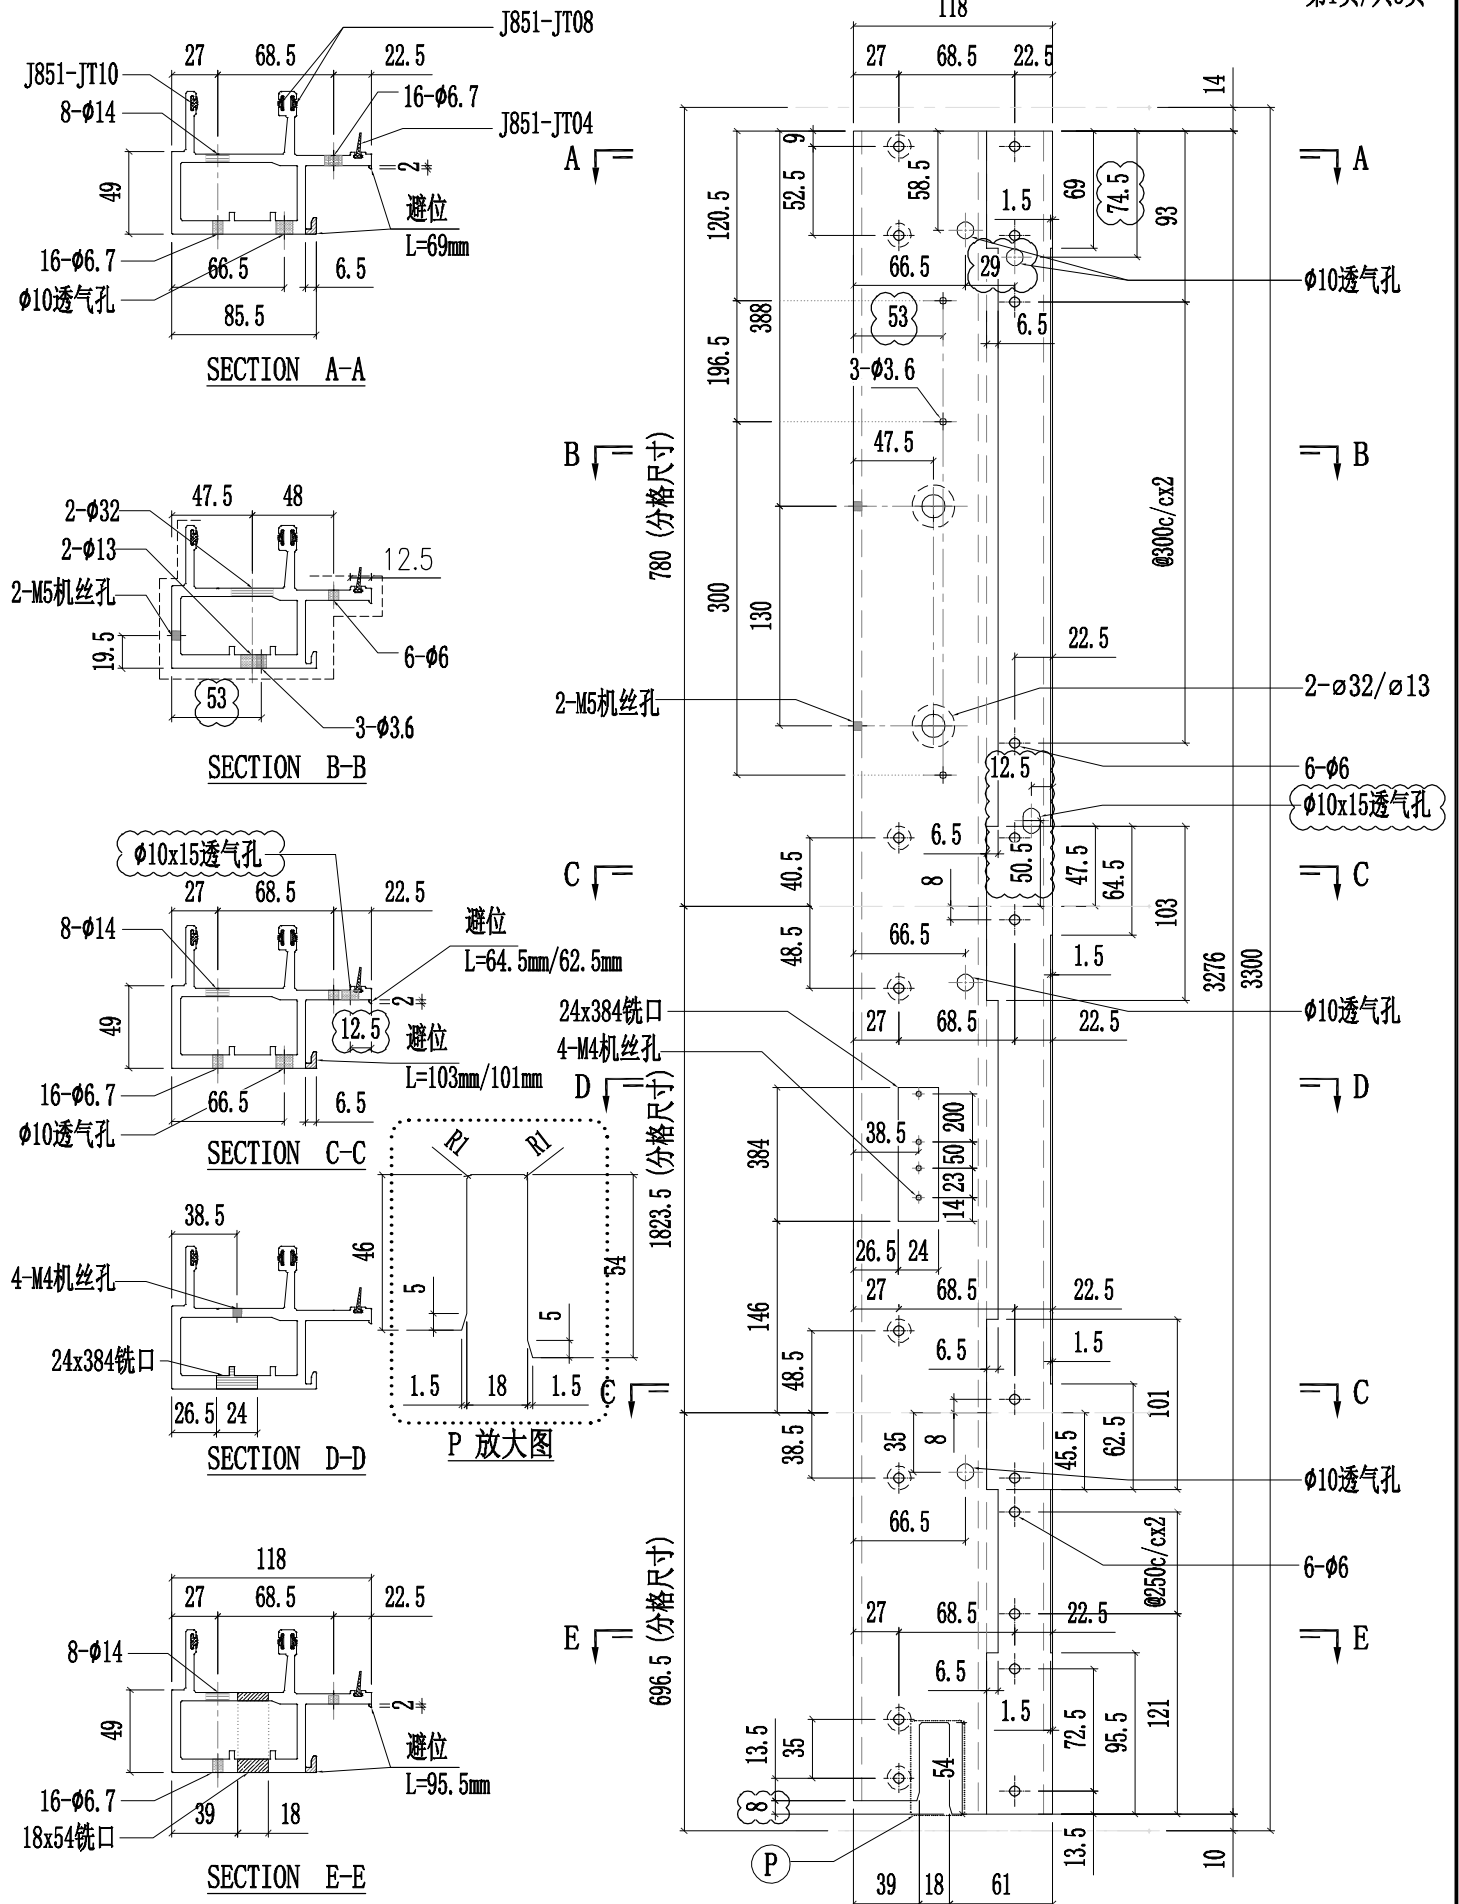


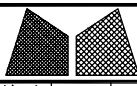


美特鋁質有限公司  
MIDI Aluminium Fabricator Ltd.

工程號	J857	類別		物料號	-									
地盘	啟德6552	制圖	陈梓豪	20220111	圖號	PT-X86048-P01G								
修改	A	-	-	採用工廠	✓	地盤	-	图纸名称	铝料加工图	復核	練松文	20220113	數量	-
日期	02.28	-	-	材料颜色	鍍化	材料	X86048	批准	林仁安	20220115	單件重量	-	(KG)	

第2页/共3页

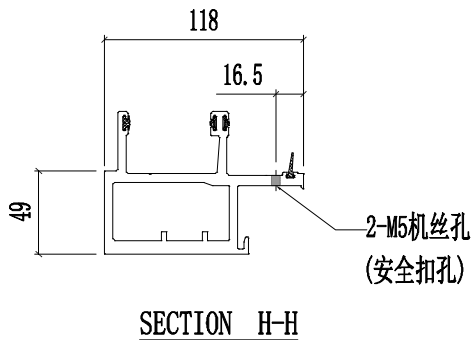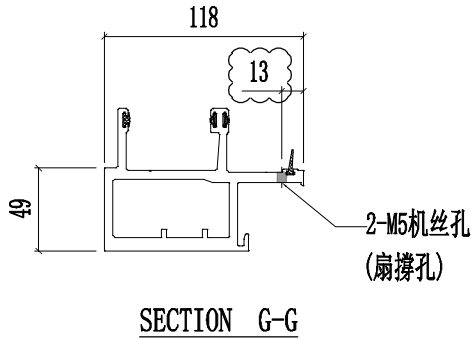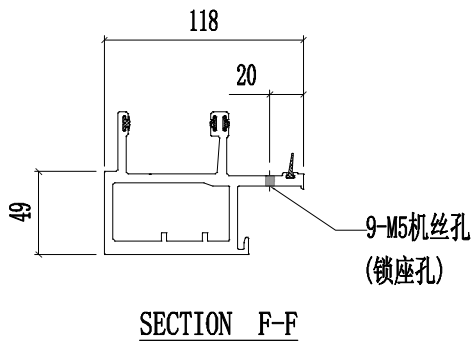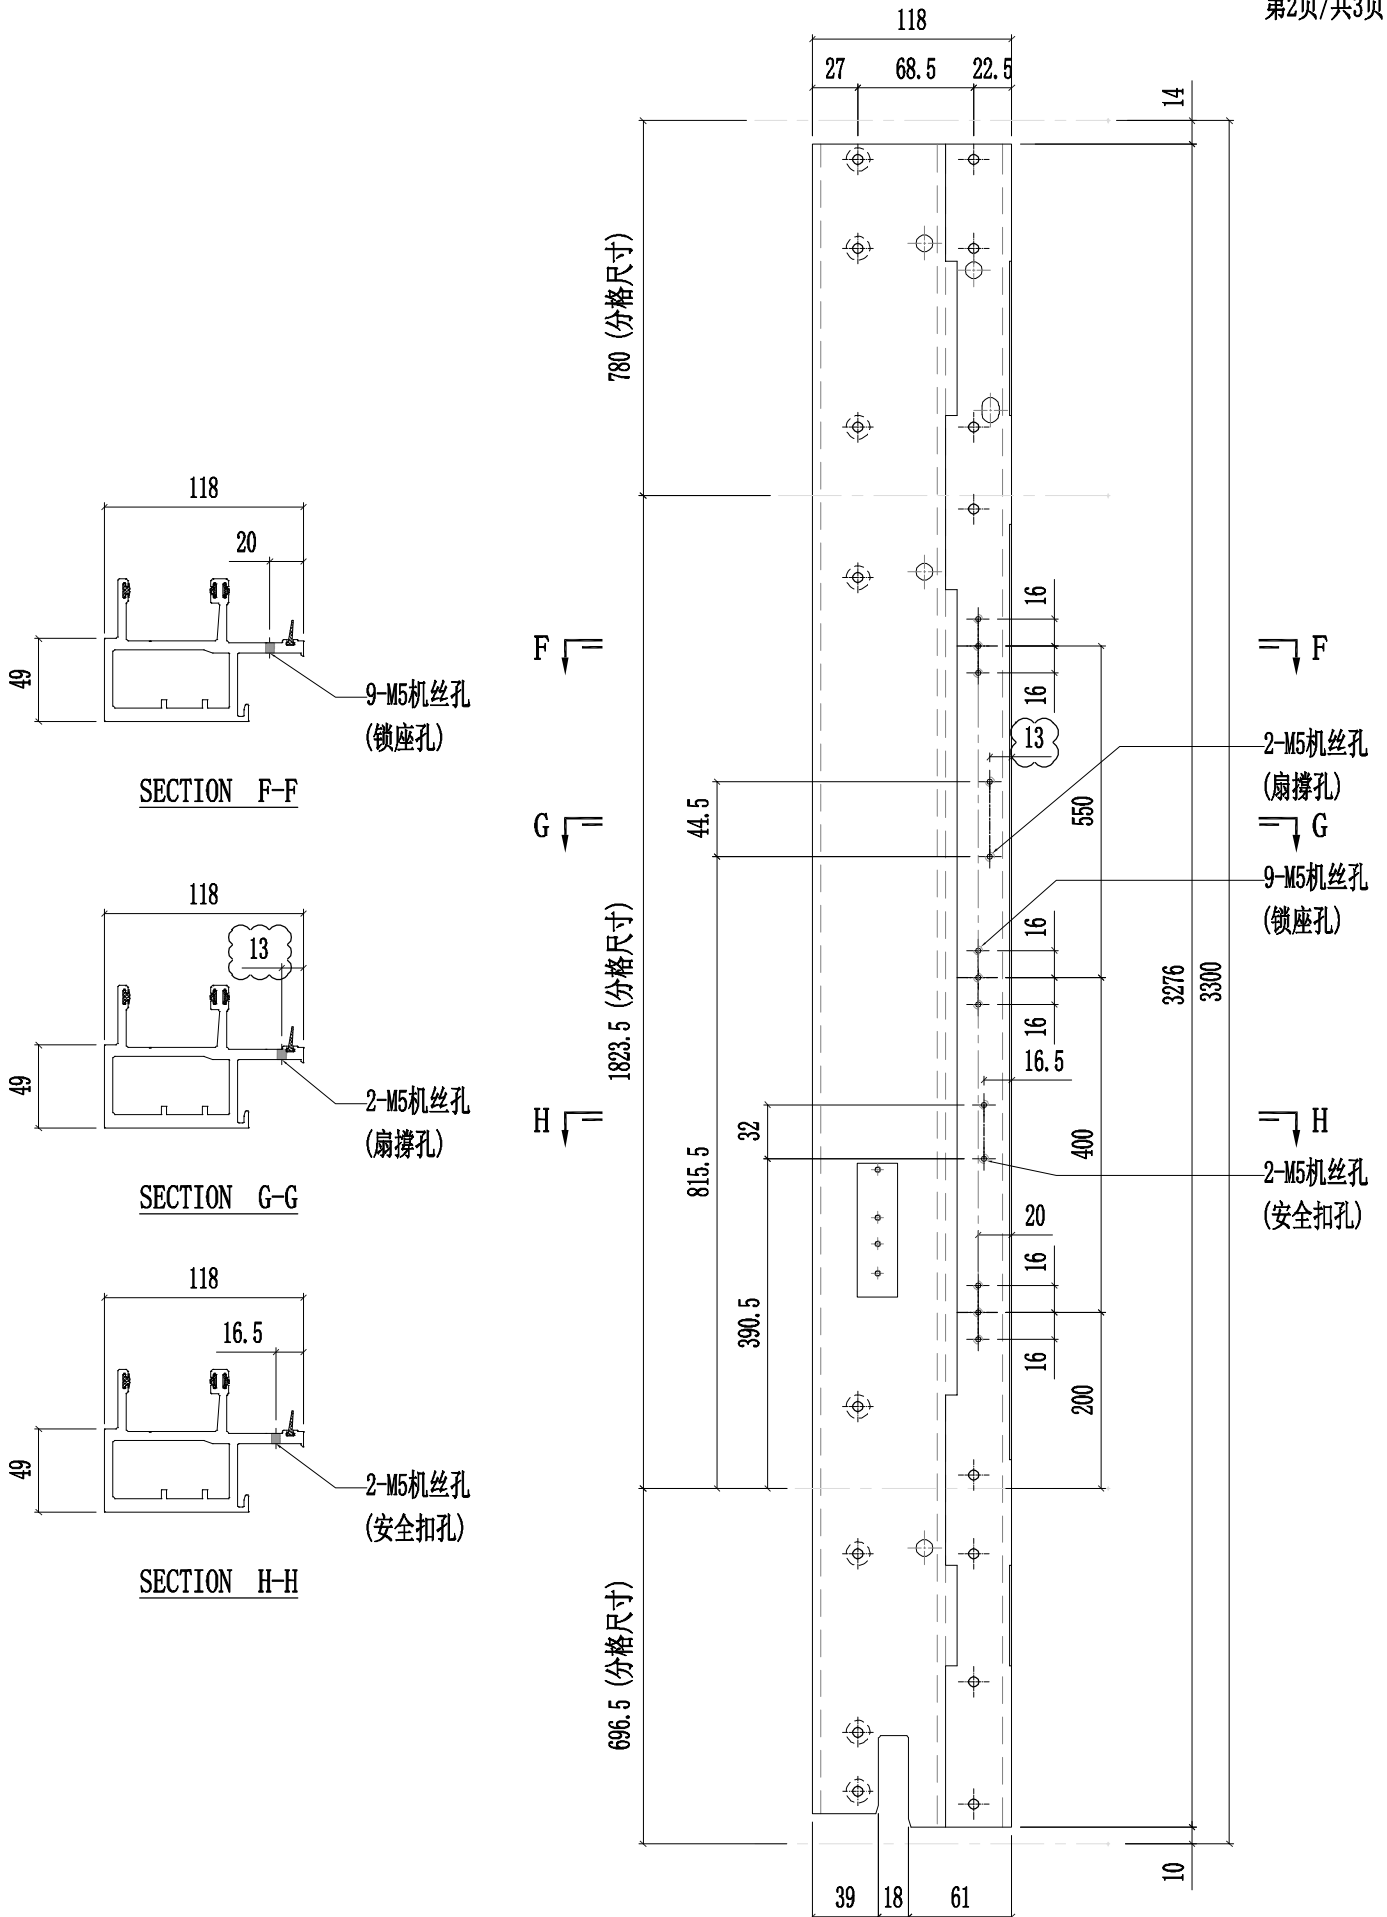


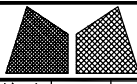


美特铝质有限公司  
MIDI Aluminium Fabricator Ltd.

工程號	J857	類別		物料號	-		
地盘	啟德6552	制圖	陈梓豪	20220111	圖號	PT-X86048-P02G	
修改	A B -	採用工廠	✓	地盤	-	图纸名称	铝料加工图
日期	02.28 03.02 -	材料颜色	銘化			材料	X86048
						復核	練松文 20220113
						批准	林仁安 20220115
						數量	-
						單件重量	- (KG)

第1页/共3页

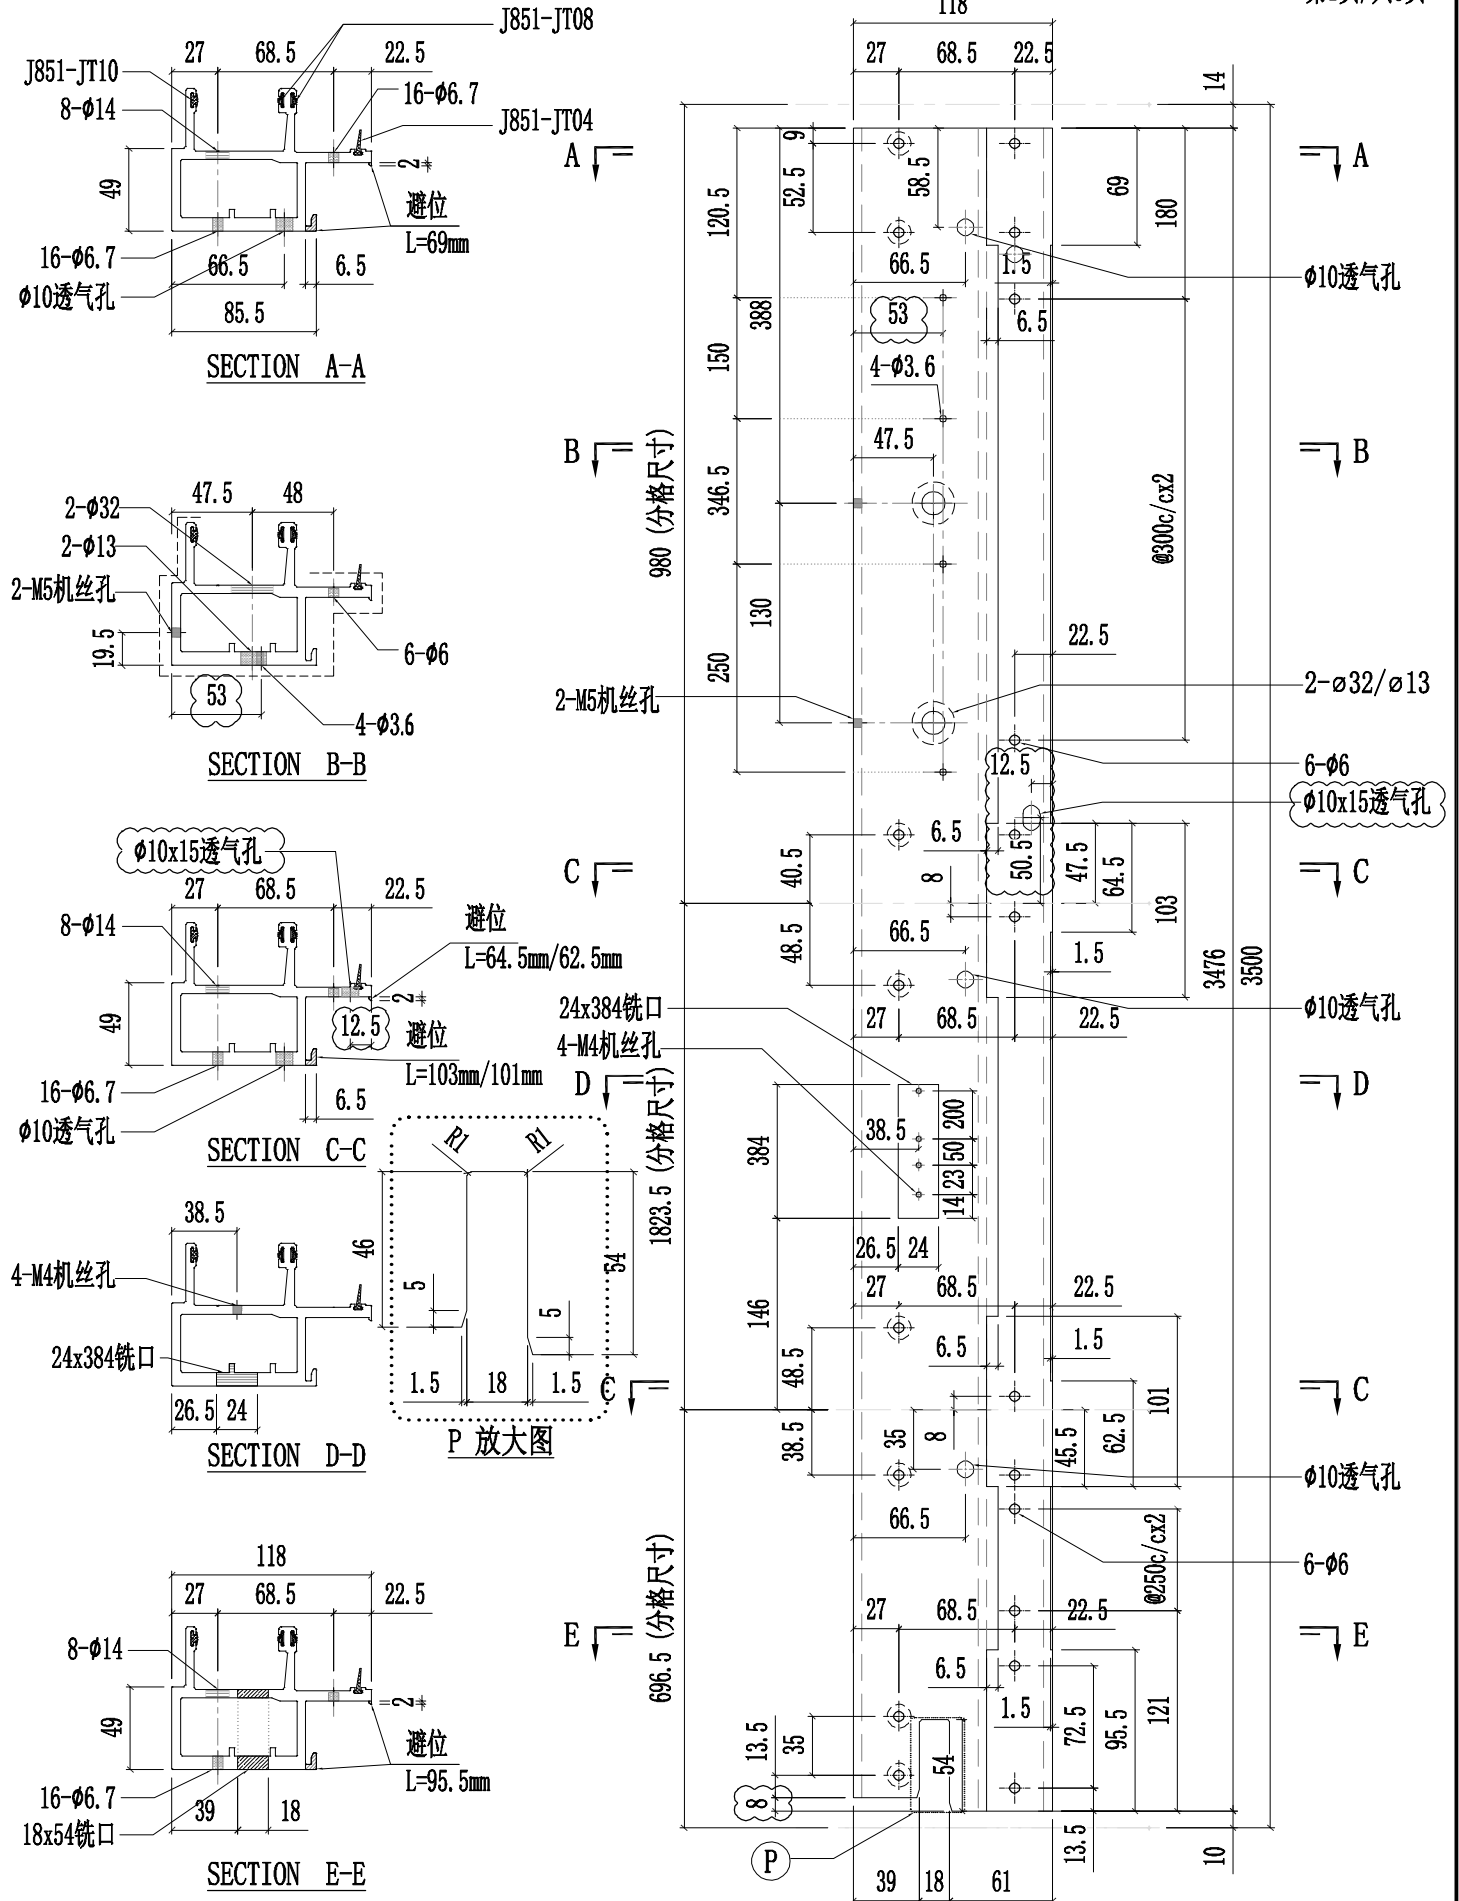


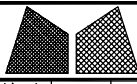


美特鋁質有限公司  
MIDI Aluminium Fabricator Ltd.

工程號	J857	類別		物料號	-		
地盘	啟德6552	制圖	陈梓豪	20220111	圖號	PT-X86048-P02G	
修改	A	-	復核	練松文	20220113	數量	-
日期	02.28	-	批准	林仁安	20220115	單件重量	- (KG)






第2页/共3页

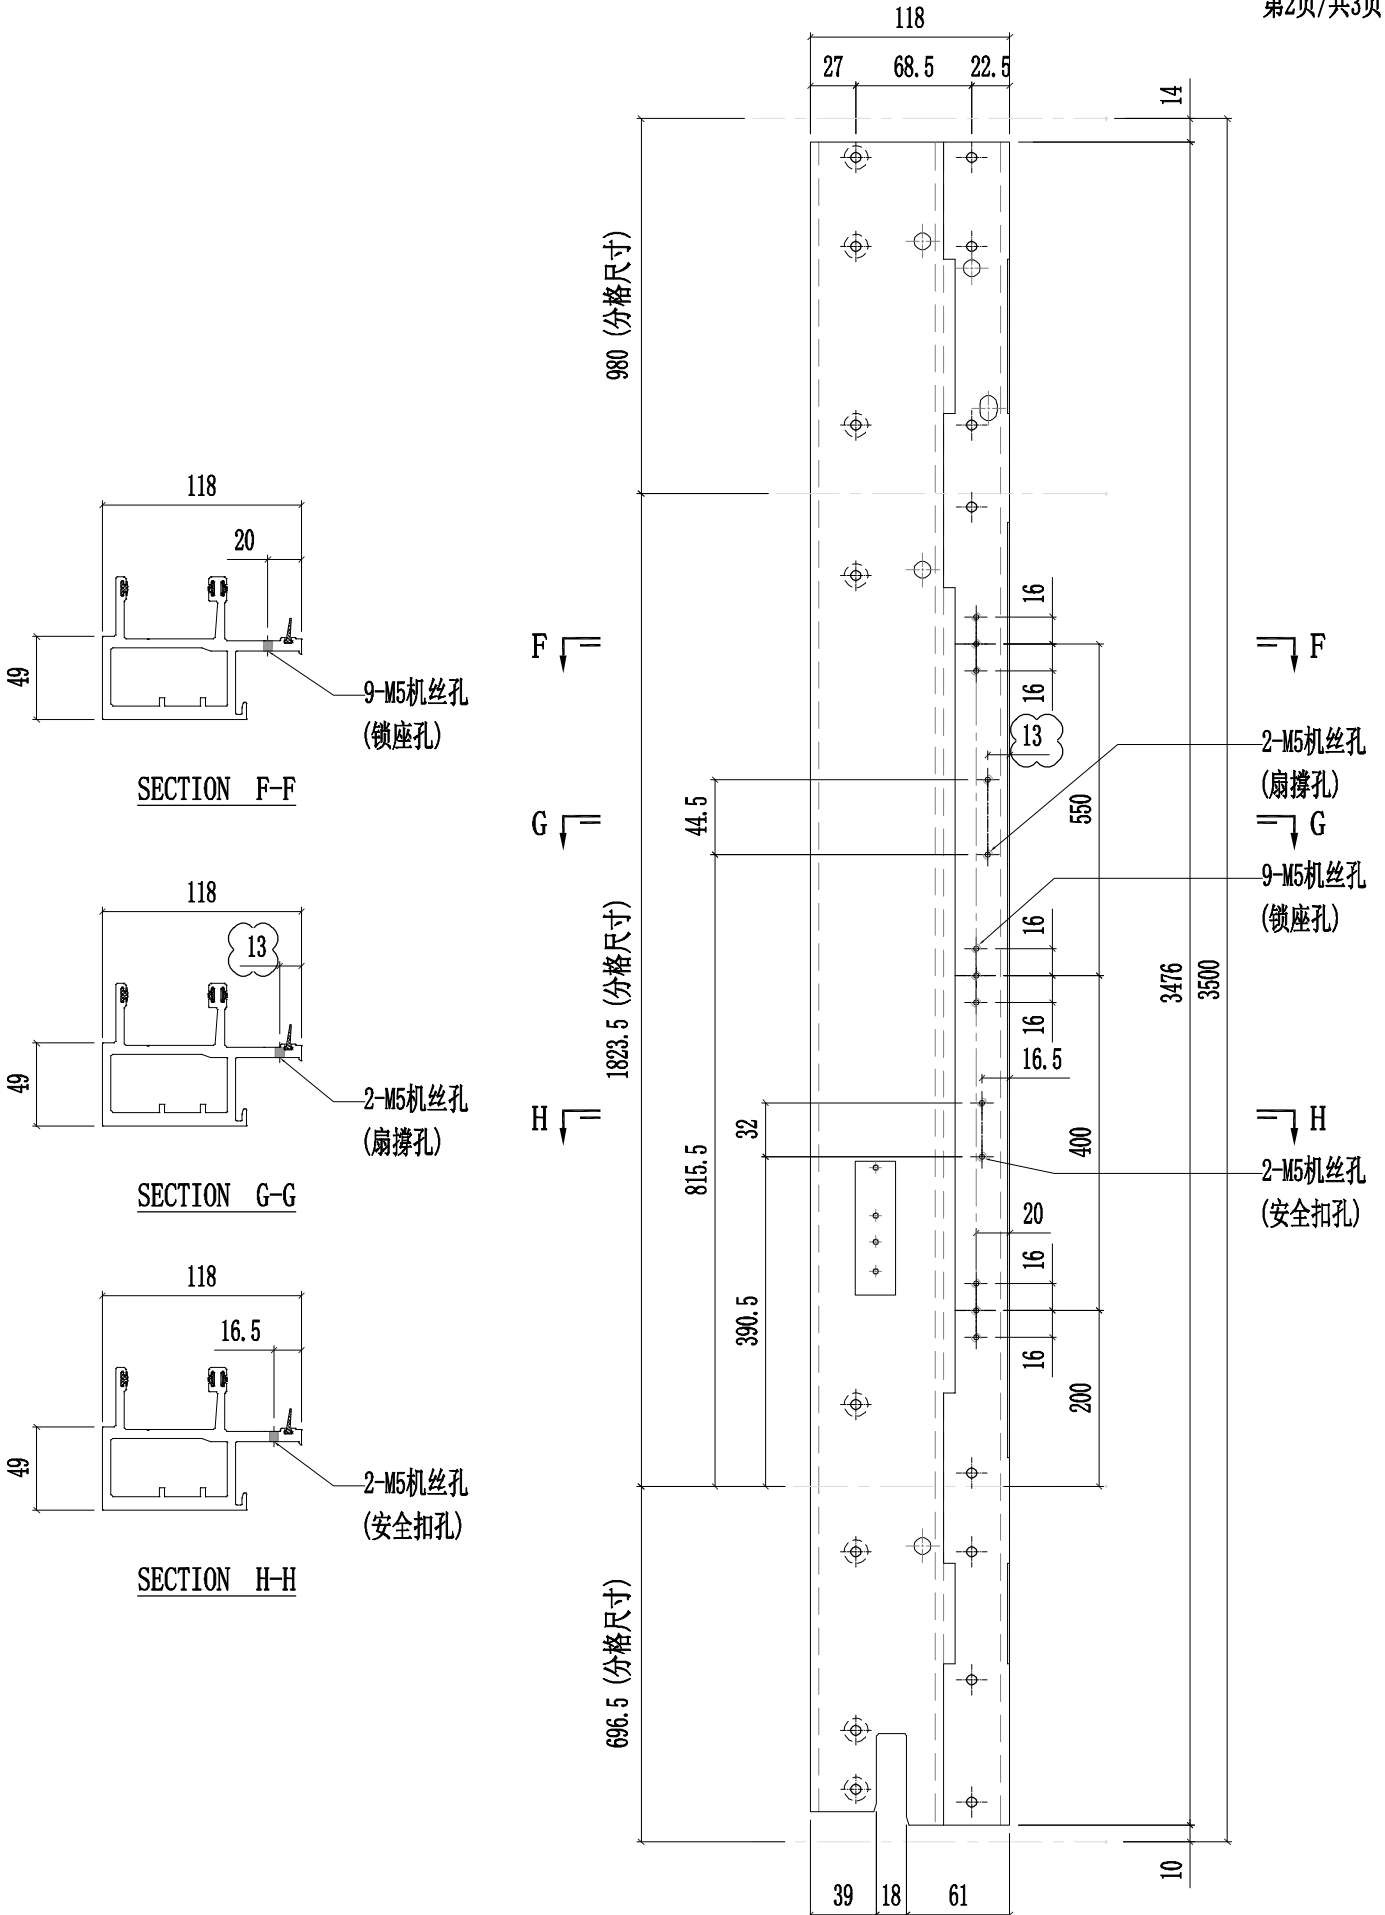


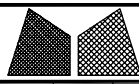

美特鋁質有限公司  
MIDI Aluminium Fabricator Ltd.







工程號	J857	類別		物料號	-									
地盘	啟德6552	制圖	陈梓豪	20220111	圖號	PT-X86049-P01G								
修改	A	-	-	採用工廠	✓	地盤	-	图纸名称	铝料加工图	復核	練松文	20220113	數量	-
日期	03.02	-	-	材料颜色	鍍化	材料	X86049	批准	林仁安	20220115	單件重量	-	(KG)	

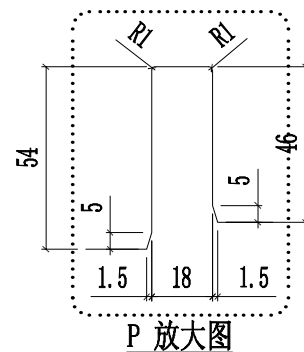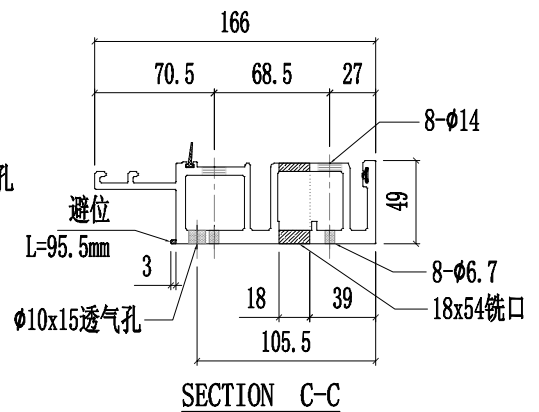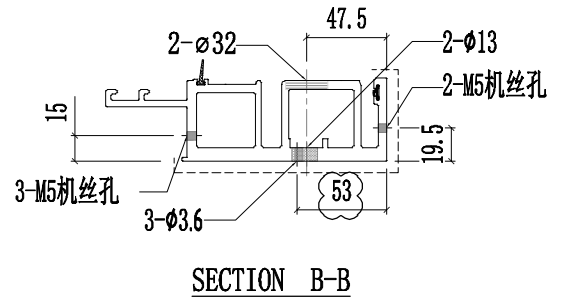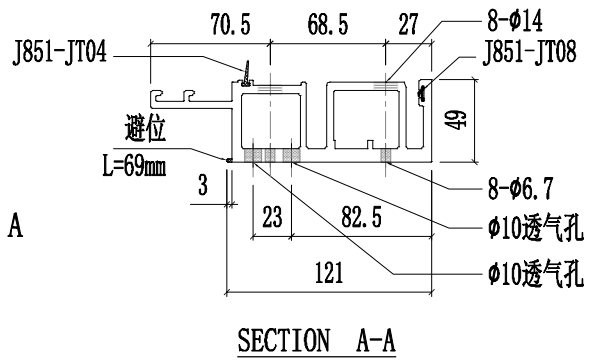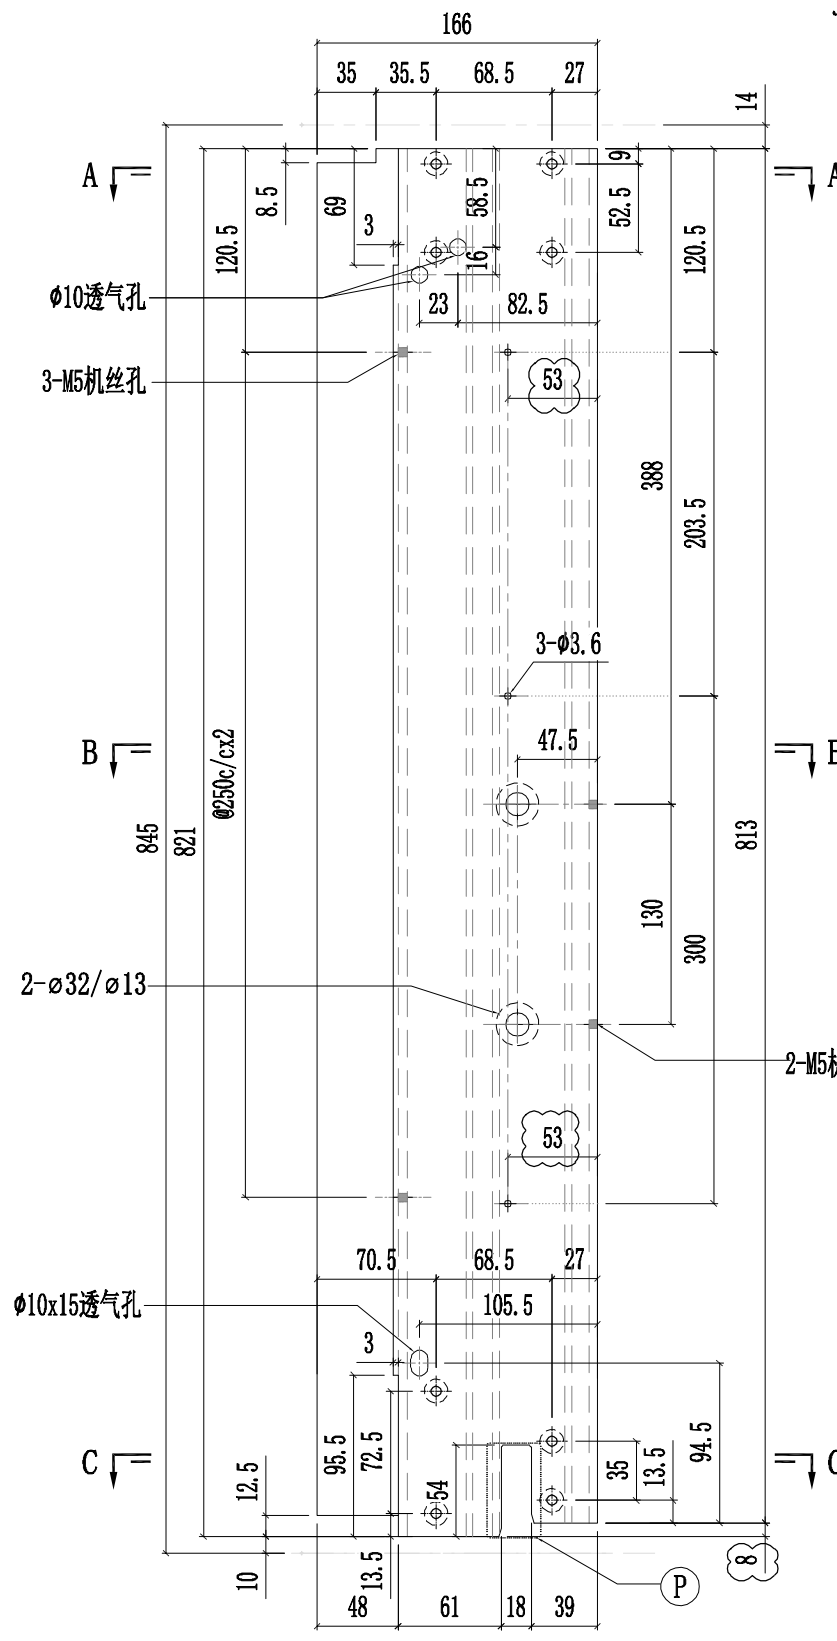

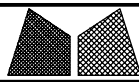


美特鋁質有限公司  
MIDI Aluminium Fabricator Ltd.

工程號	J857	類別		物料號	-		
地盘	啟德6552	制圖	陈梓豪	20220111	圖號	PT-X86049-P02G	
修改	A B -	採用工廠	✓	地盤	-	图纸名称	铝料加工图
日期	02.28 03.02 -	材料颜色	銘化	材料	X86049	批准	林仁安 20220115
						數量	-
						單件重量	- (KG)

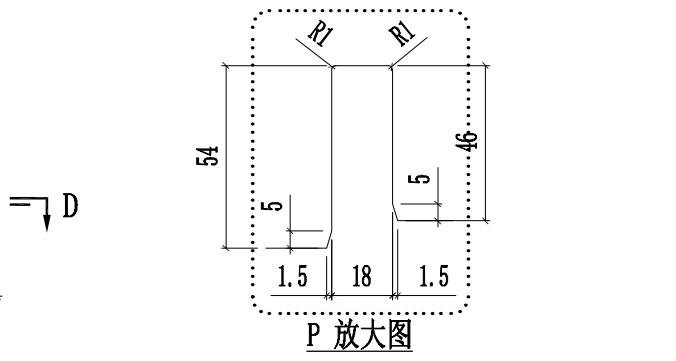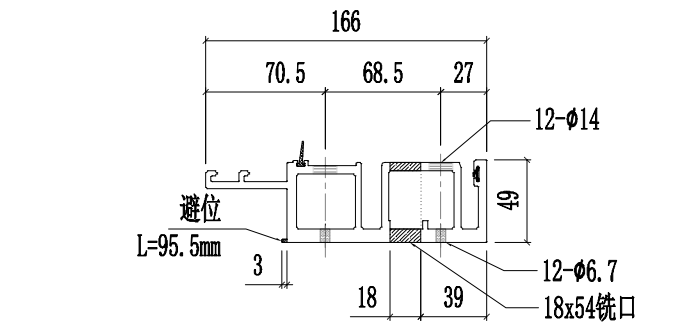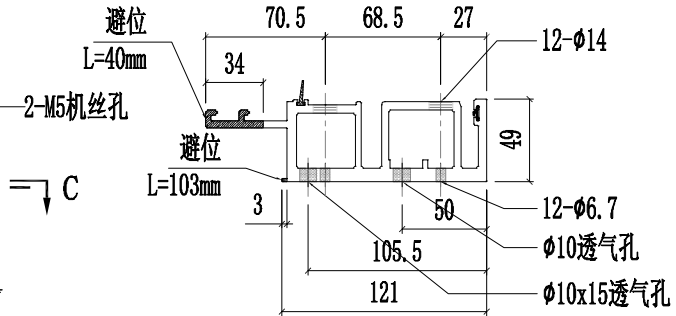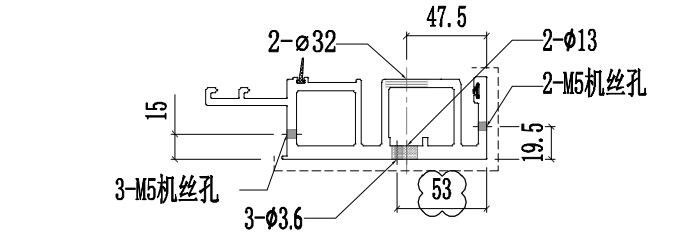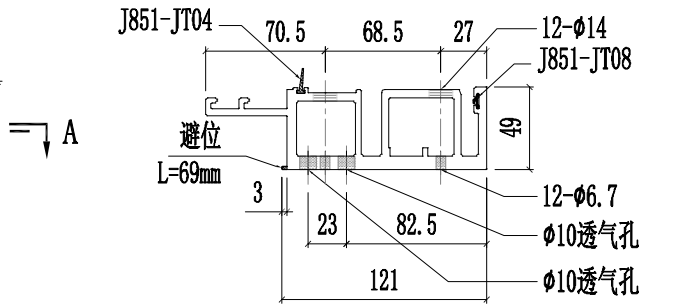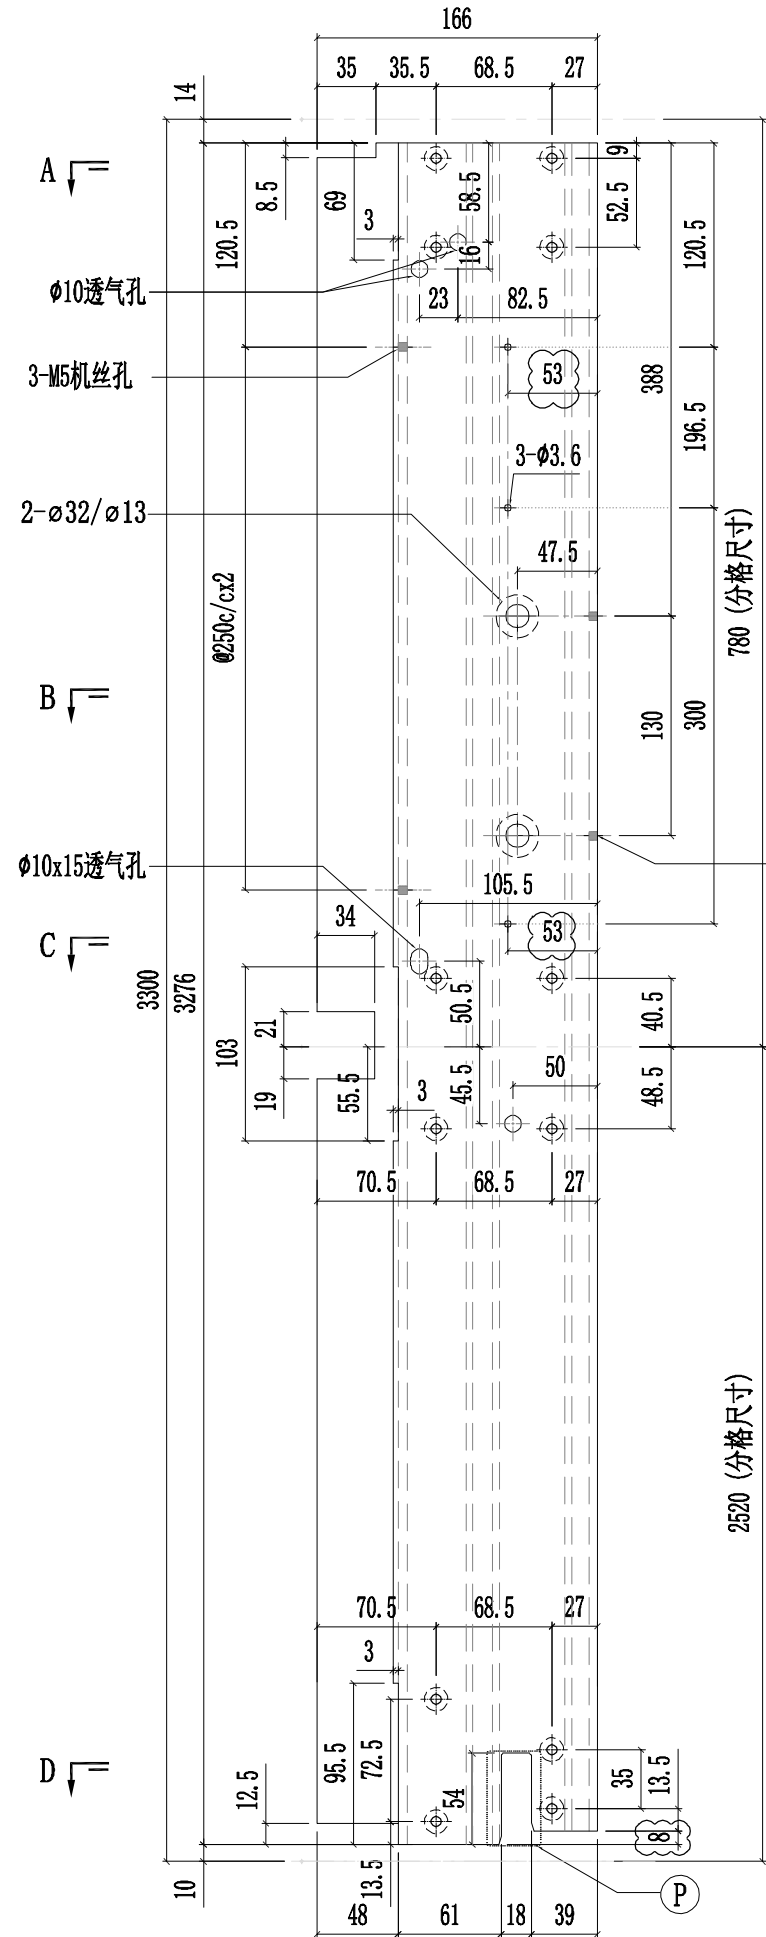




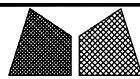


美特鋁質有限公司  
MIDI Aluminium Fabricator Ltd.

工程號	J857	類別		物料號	-							
地盘	啟德6552	制圖	陈梓豪	20220111	圖號	PT-X86050-P01G						
修改	A B -	採用工廠	✓	地盤	-	图纸名称	铝料加工图	復核	練松文	20220113	數量	-
日期	02.28 03.02 -	材料颜色	銘化	材料	X86050	批准	林仁安	20220115	單件重量	-	(KG)	

第1页/共3页


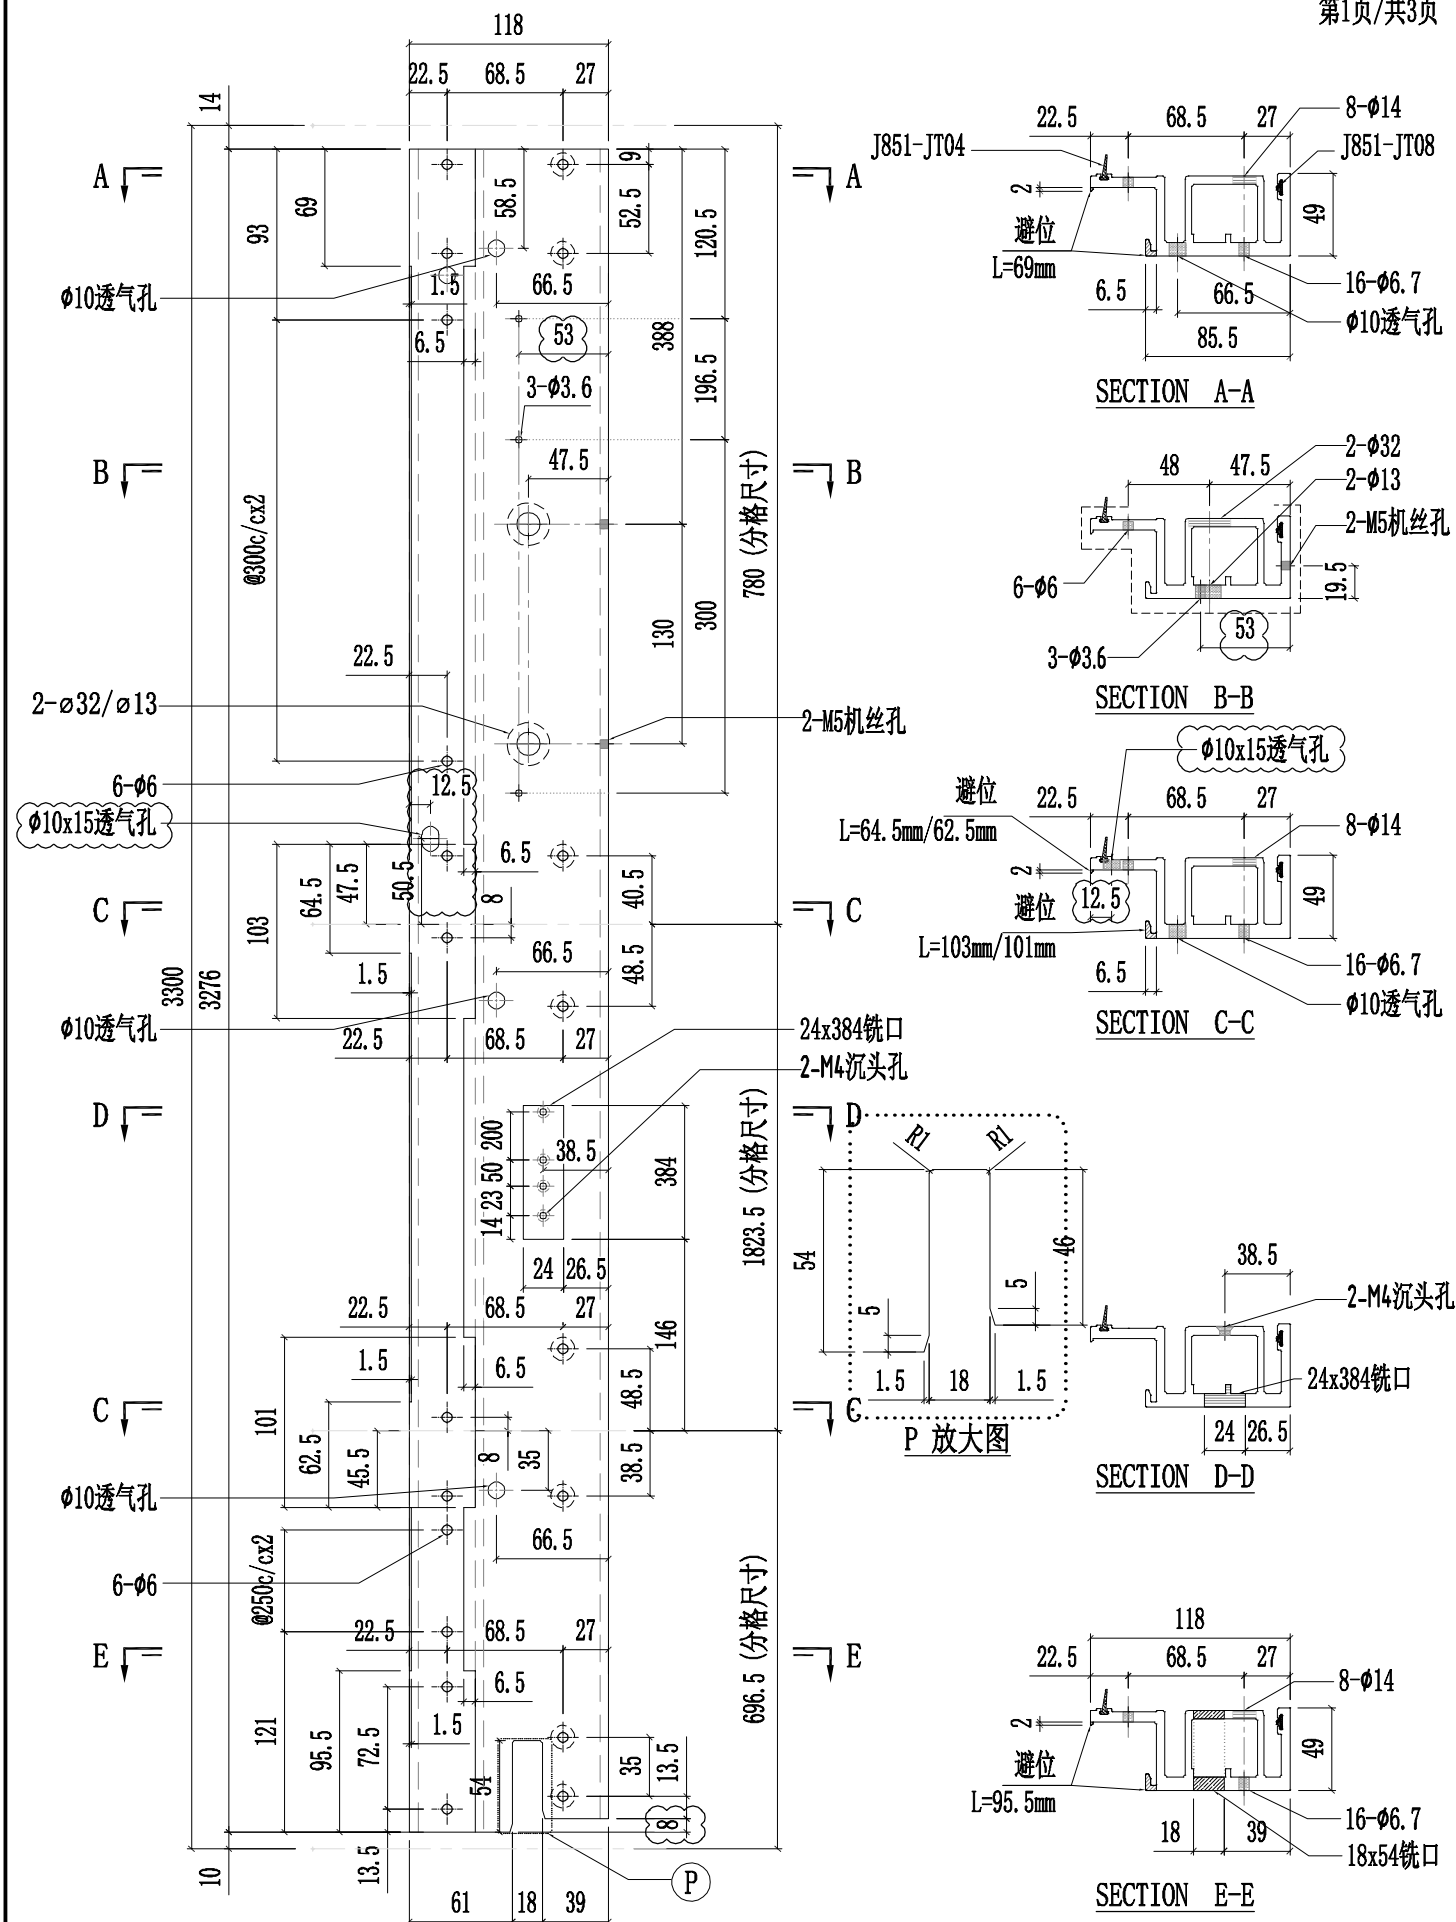


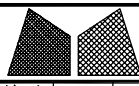


美特鋁質有限公司  
MIDI Aluminium Fabricator Ltd.

工程號	J857	類別		物料號	-									
地盘	啟德6552	制圖	陈梓豪	20220111	圖號	PT-X86050-P01G								
修改	A	-	-	採用工廠	✓	地盘	-	图纸名称	铝料加工图	復核	練松文	20220113	數量	-
日期	02.28	-	-	材料颜色	鍍化	材料	X86050	批准	林仁安	20220115	單件重量	-	(KG)	

第2页/共3页

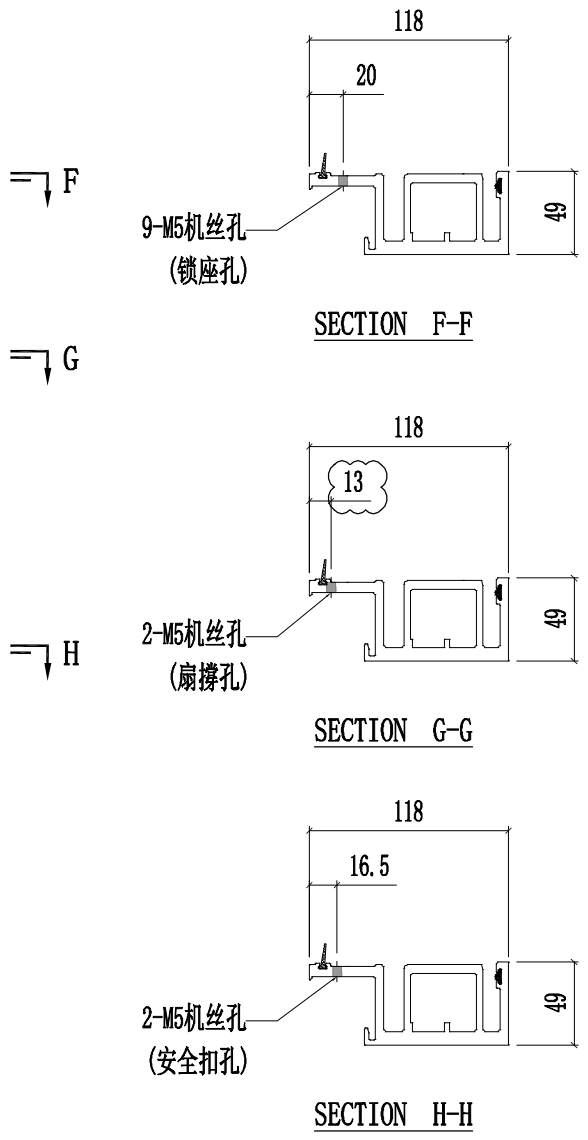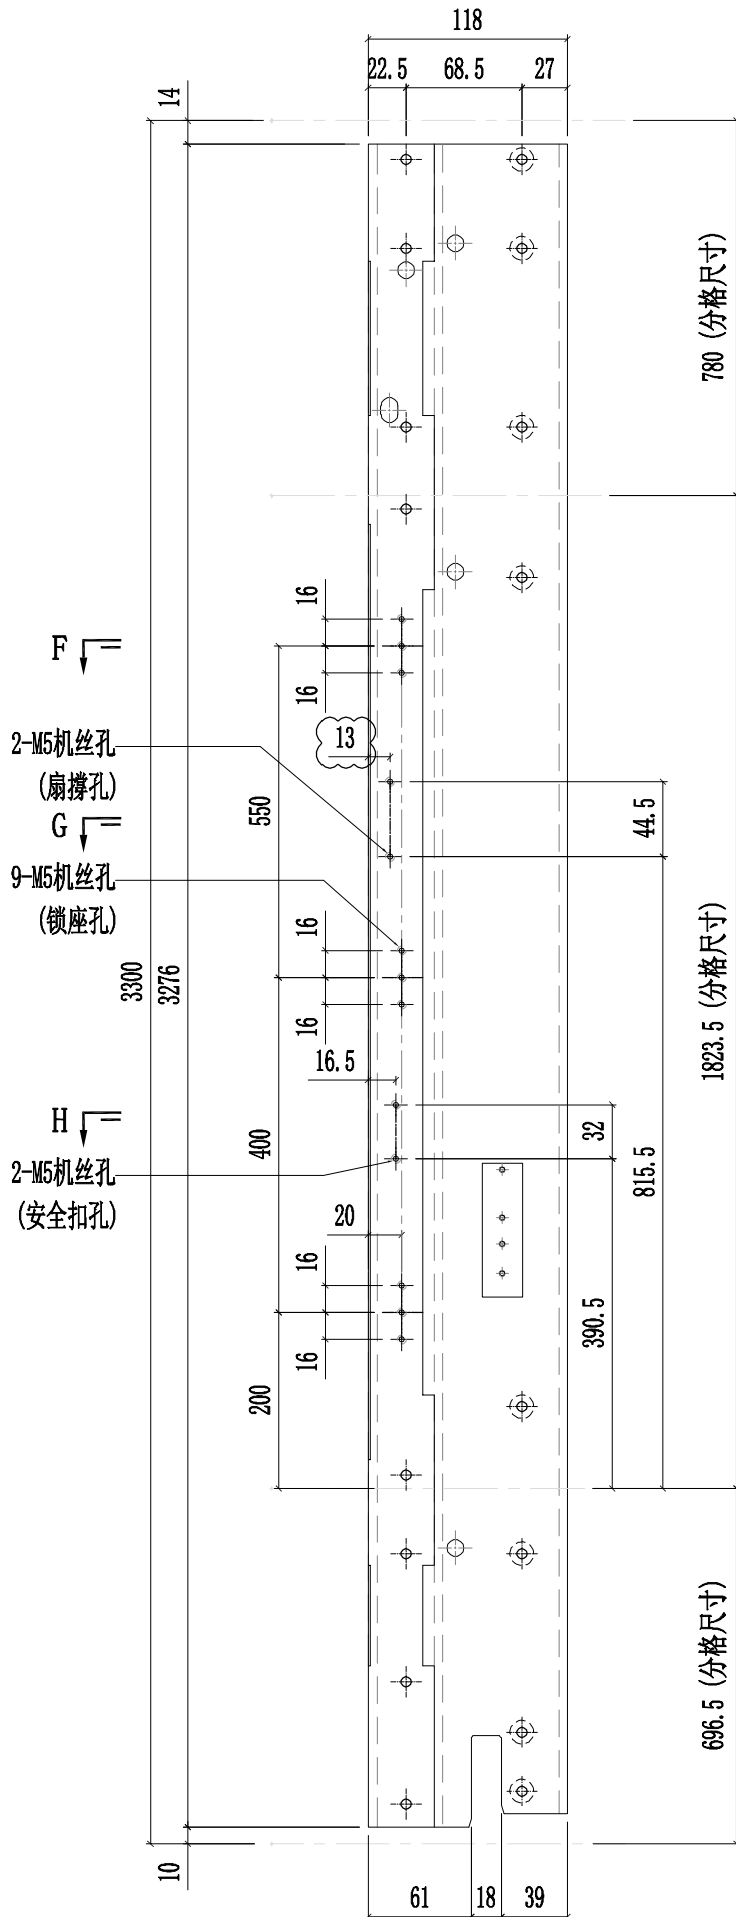


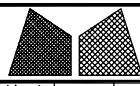


美特鋁質有限公司  
MIDI Aluminium Fabricator Ltd.

工程號	J857	類別		物料號	-		
地盘	啟德6552	制圖	陈梓豪	20220111	圖號	PT-X86050-P02G	
修改	A B -	採用工廠	✓	地盤	-	图纸名称	铝料加工图
日期	02.28 03.02 -	材料颜色	鍍化	材料	X86050	復核	練松文 20220113
						批准	林仁安 20220115
						數量	-
						單件重量	- (KG)

第1页/共3页




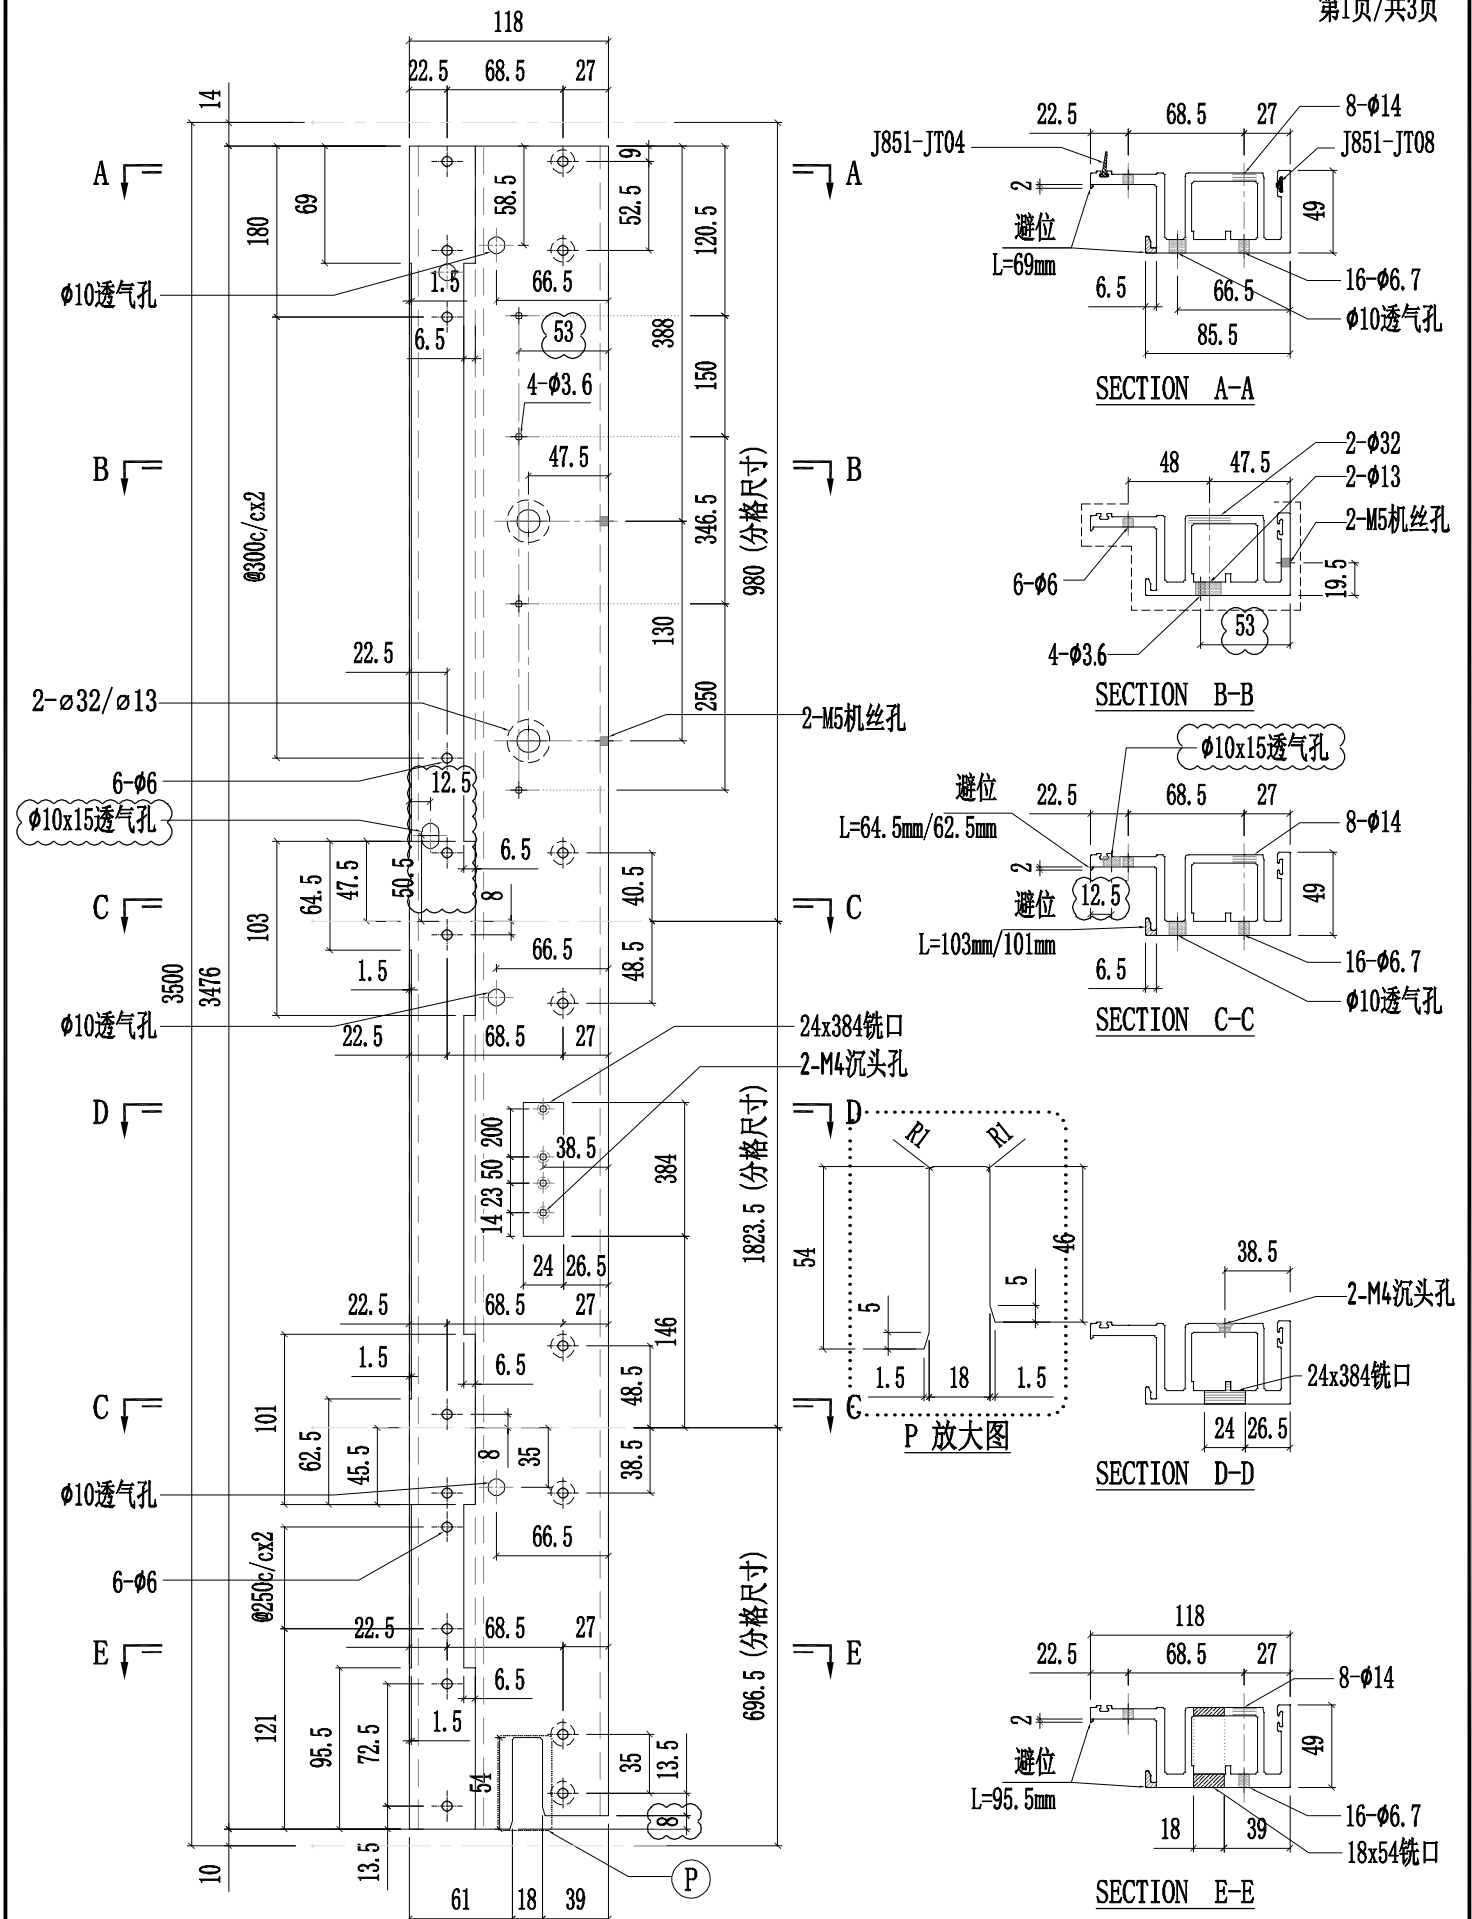


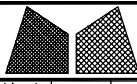


美特鋁質有限公司  
MIDI Aluminium Fabricator Ltd.

工程號	J857	類別		物料號	-									
地盘	啟德6552	制圖	陈梓豪	20220111	圖號	PT-X86050-P02G								
修改	A	-	-	採用工廠	✓	地盘	-	图纸名称	铝料加工图	復核	練松文	20220113	數量	-
日期	02.28	-	-	材料颜色	鍍化	材料	X86050	批准	林仁安	20220115	單件重量	-	(KG)	

第2页/共3页

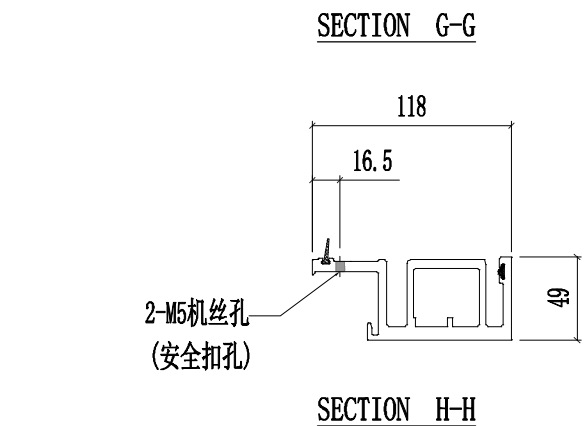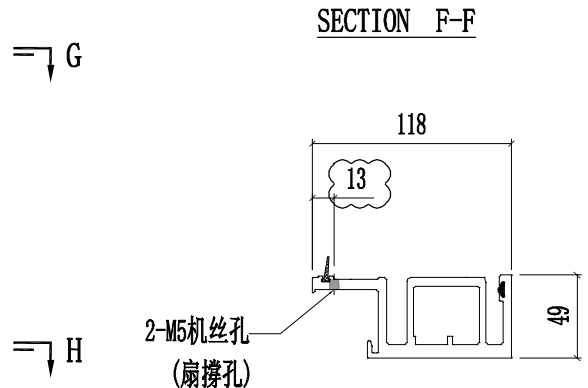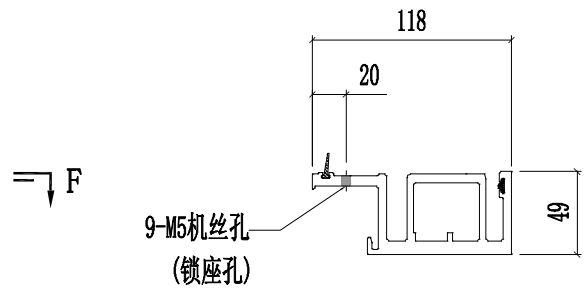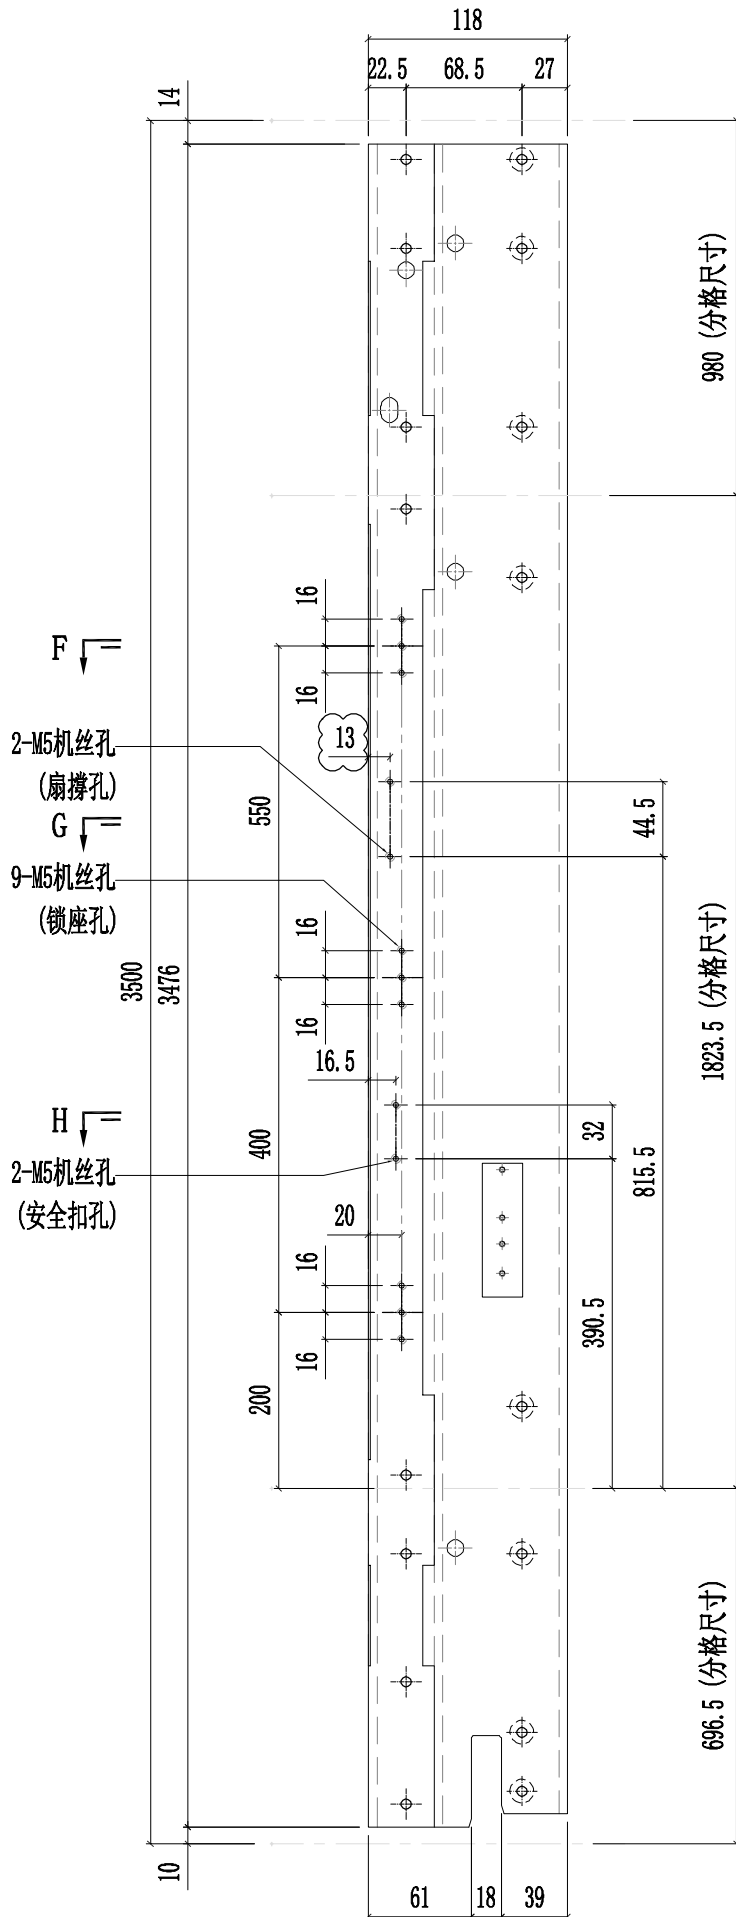


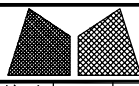


美特鋁質有限公司  
MIDI Aluminium Fabricator Ltd.

工程號	J857	類別		物料號	-		
地盘	啟德6552	制圖	陈梓豪	20220111	圖號	PT-X86050-P03G	
修改	A B -	採用工廠	✓	地盤	-	图纸名称	铝料加工图
日期	02.28 03.02 -	材料颜色	鍍化	材料	X86050	復核	練松文 20220113
						批准	林仁安 20220115
						數量	-
						單件重量	- (KG)

第1页/共2页

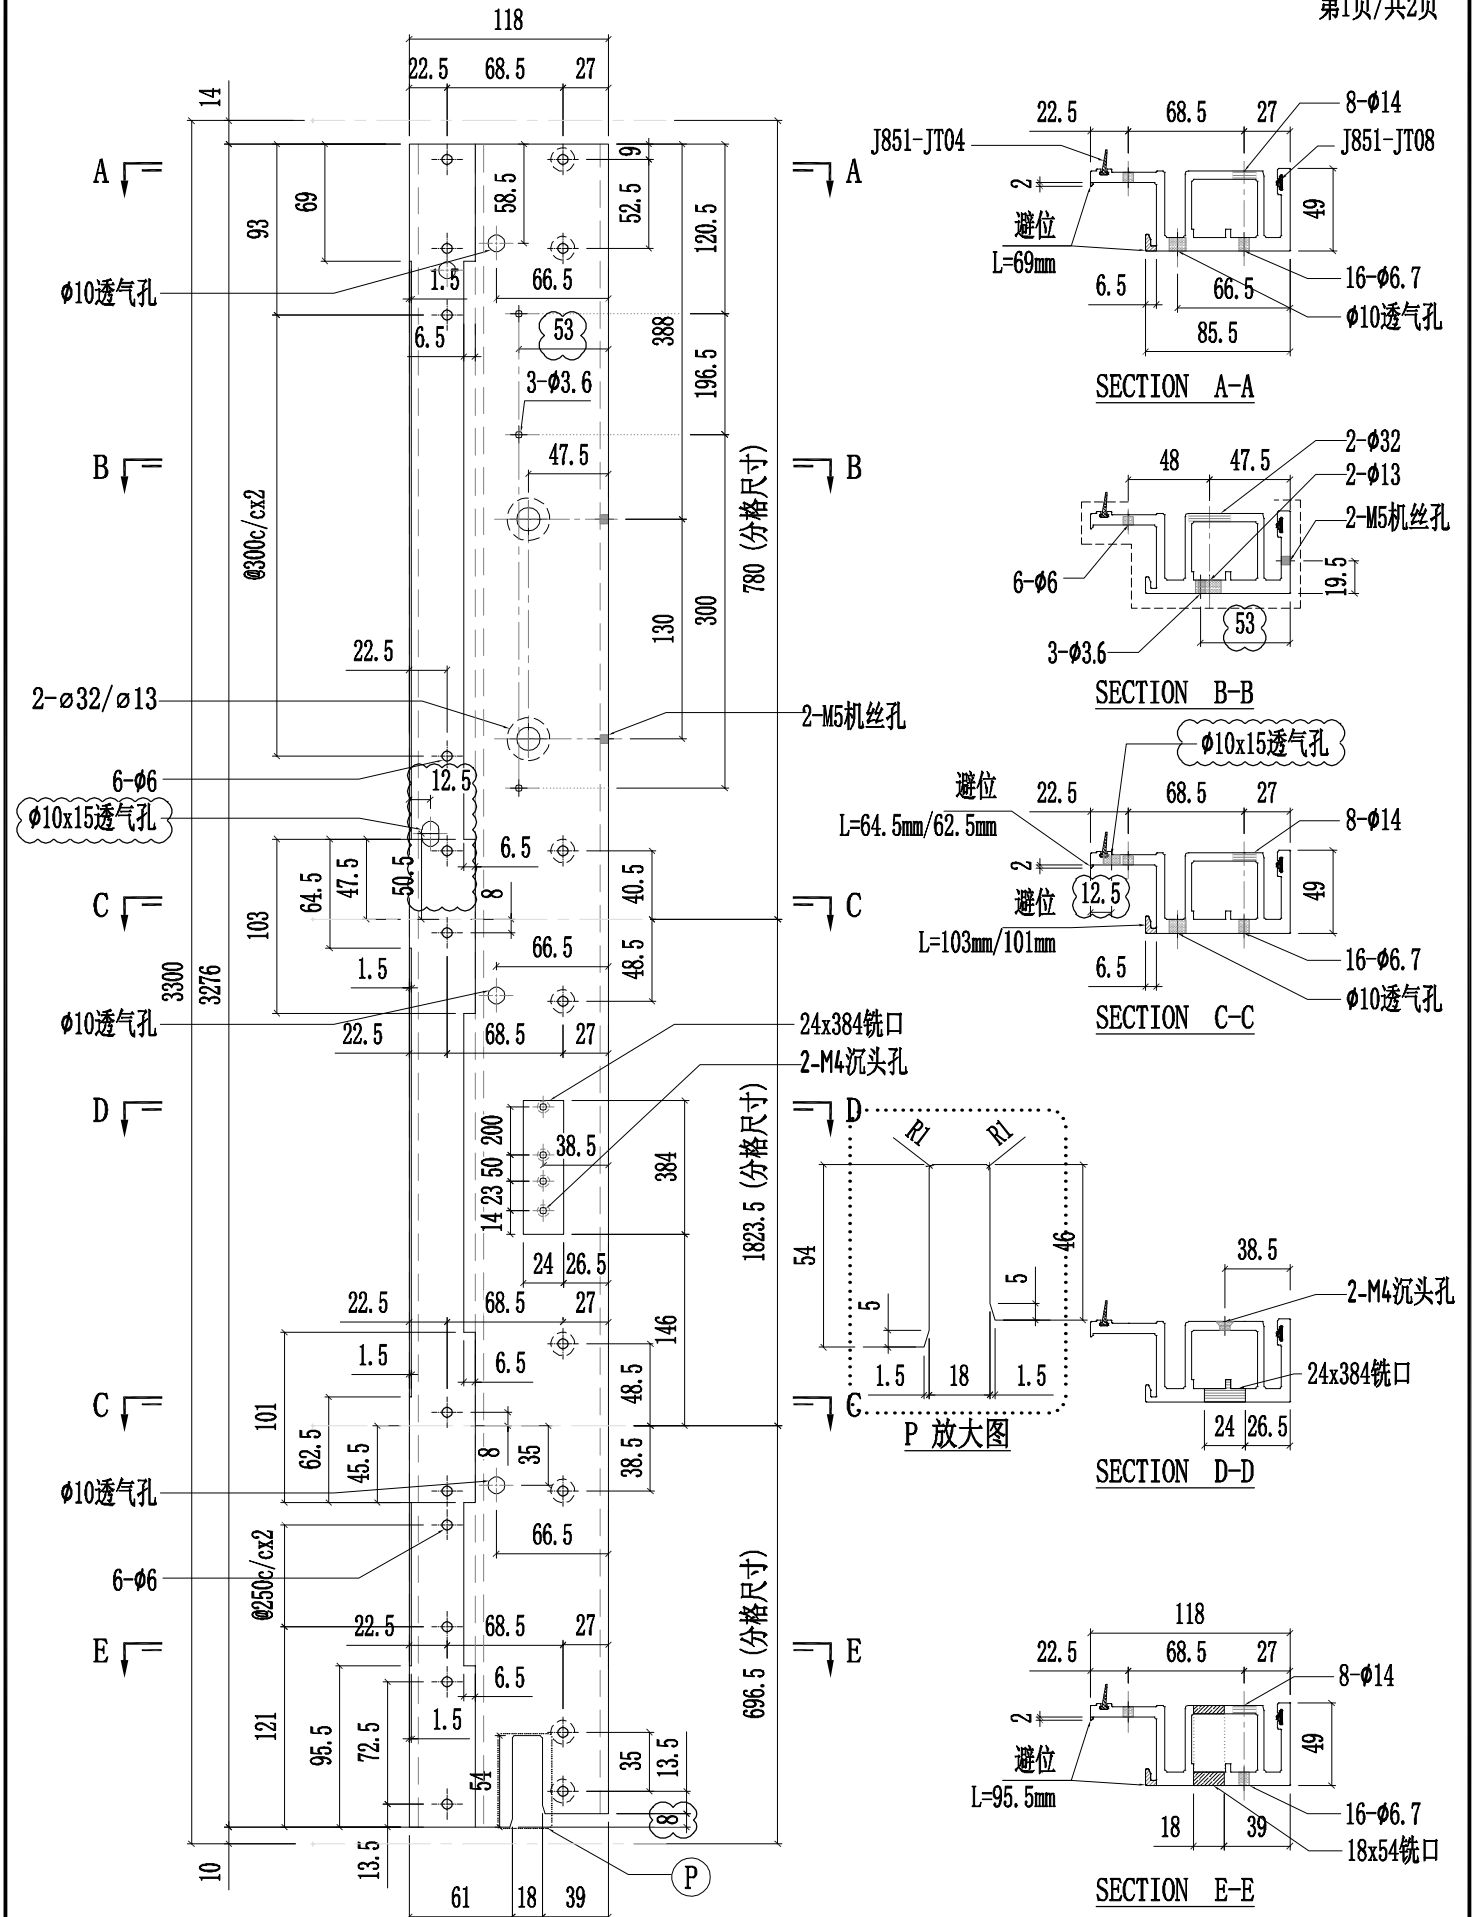


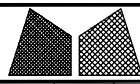


美特鋁質有限公司  
MIDI Aluminium Fabricator Ltd.

工程號	J857	類別		物料號	-							
地盘	啟德6552	制圖	陈梓豪	20220111	圖號	PT-X86050-P04G						
修改	A B -	採用工廠	✓	地盤	-	图纸名称	铝料加工图	復核	練松文	20220113	數量	-
日期	02.28 03.02 -	材料颜色	鍍化	材料	X86050	批准	林仁安	20220115	單件重量	-	(KG)	


第1页/共2页

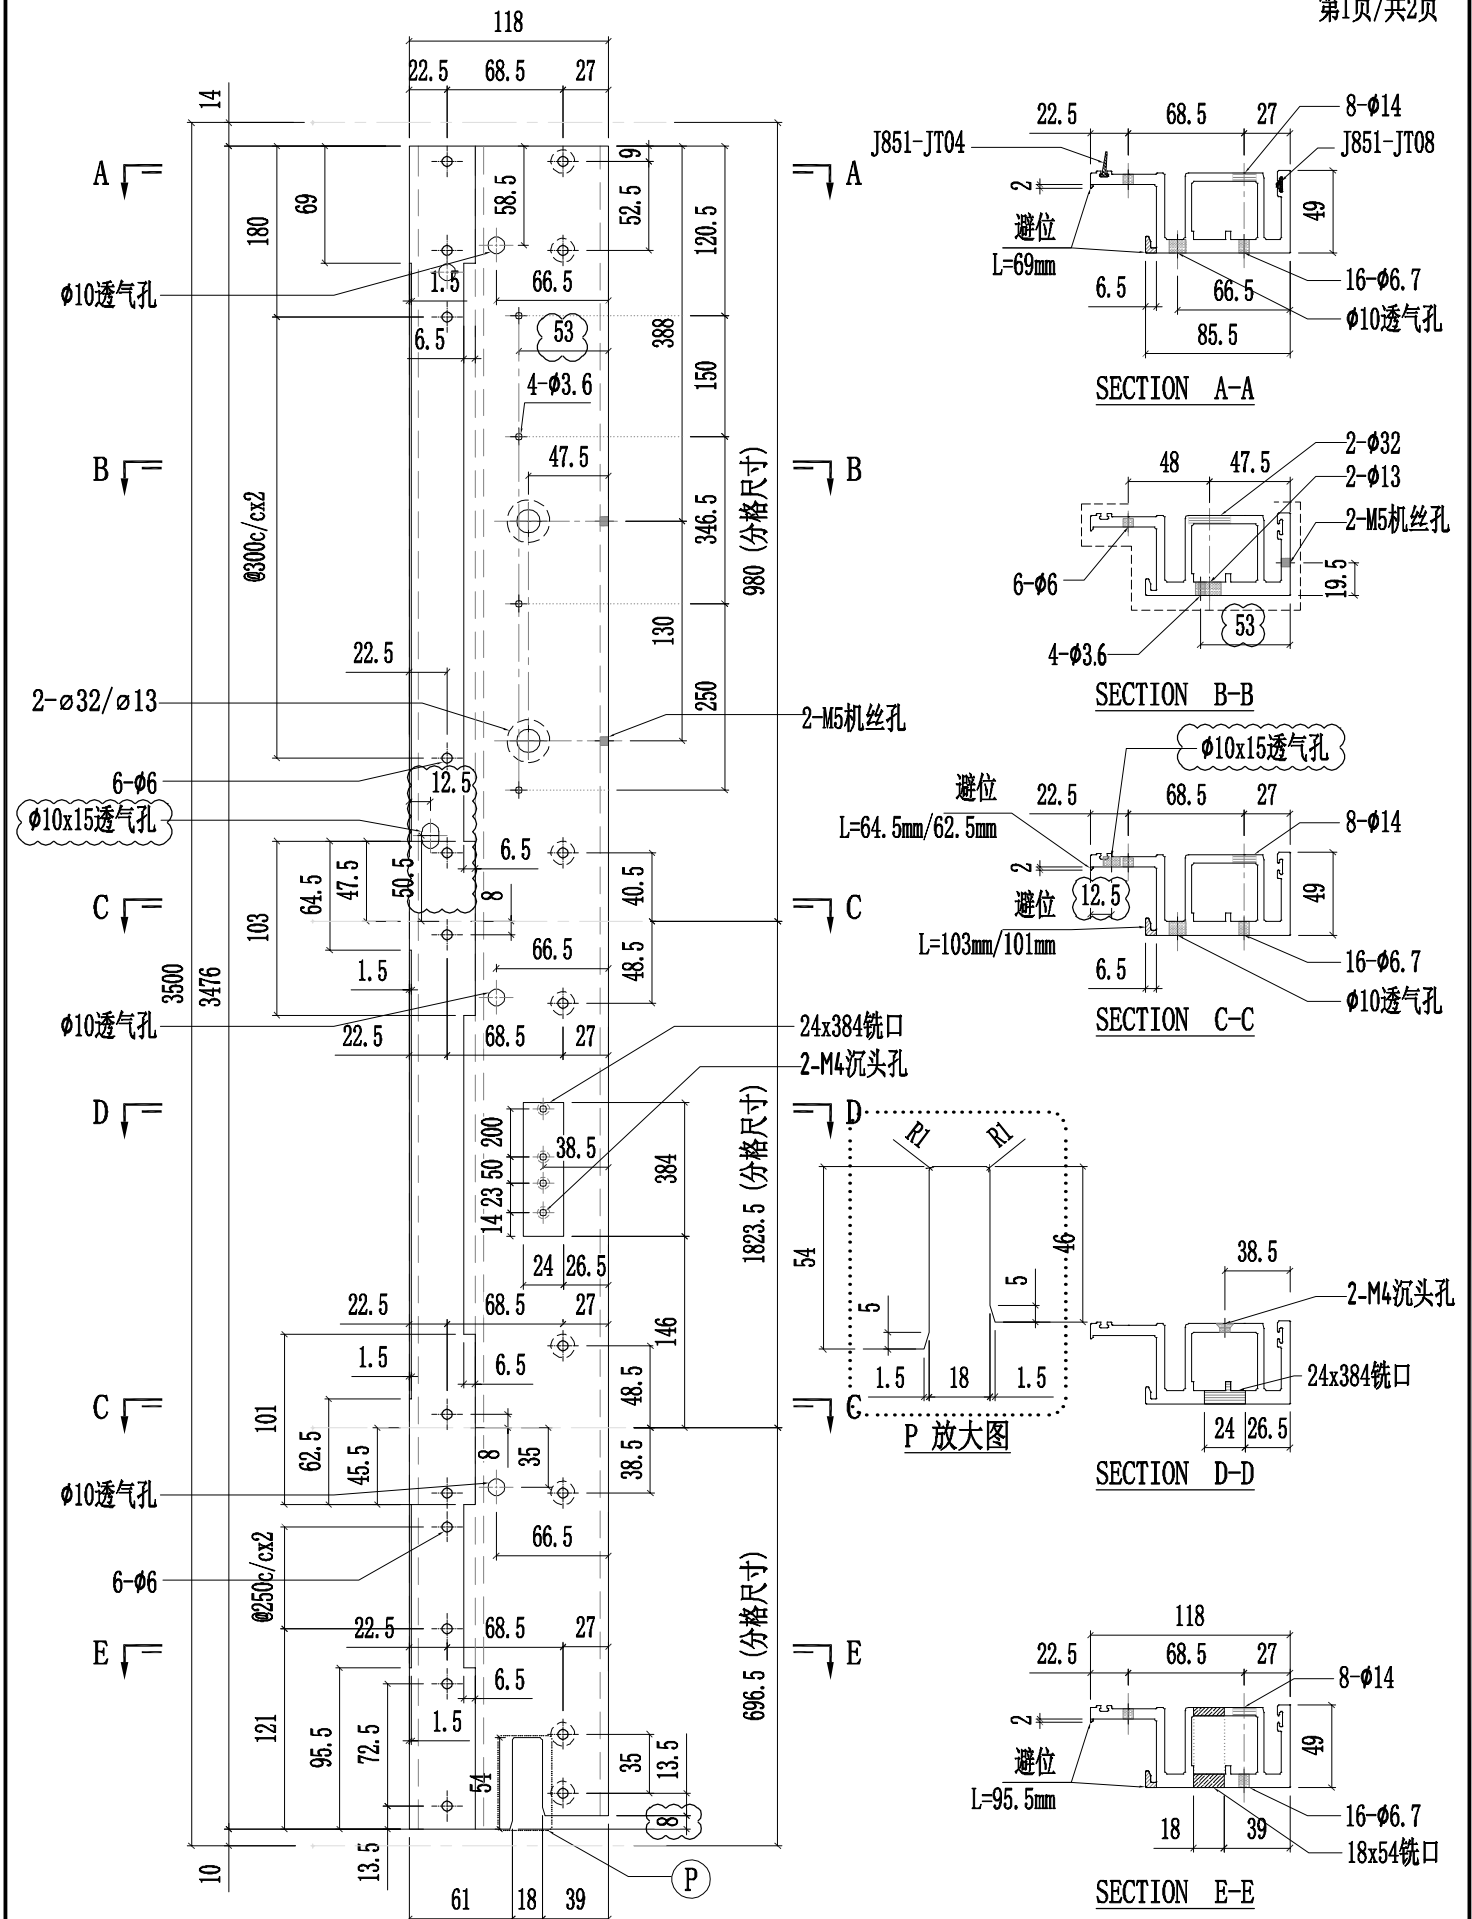

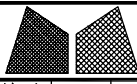


美特鋁質有限公司  
MIDI Aluminium Fabricator Ltd.


工程號	J857	類別		物料號	-									
地盘	啟德6552	制圖	陈梓豪	20220111	圖號	PT-X86051-P01G								
修改	A	-	-	採用工廠	✓	地盘	-	图纸名称	铝料加工图	復核	練松文	20220113	數量	-
日期	03.02	-	-	材料颜色	鍍化	材料	X86051	批准	林仁安	20220115	單件重量	-	(KG)	

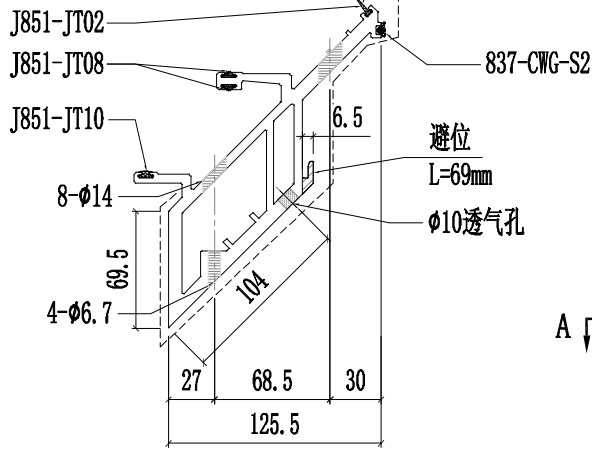


SECTION A-A

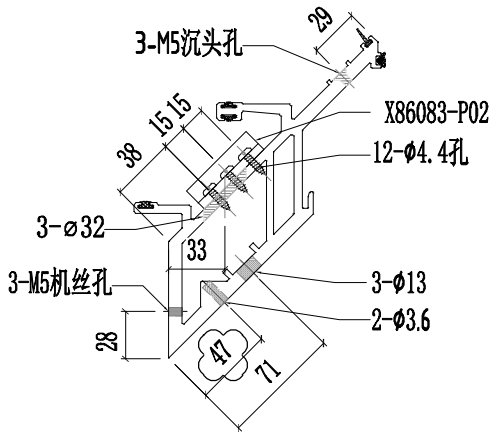


SECTION B-B

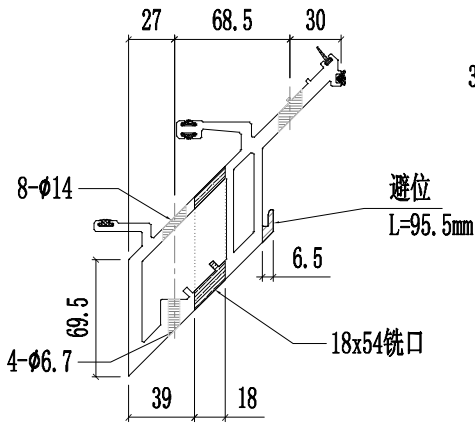


SECTION C-C

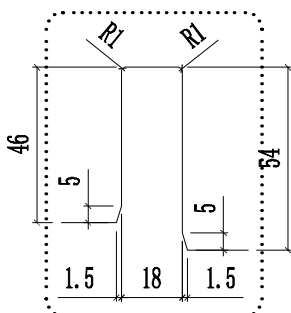


P 放大图

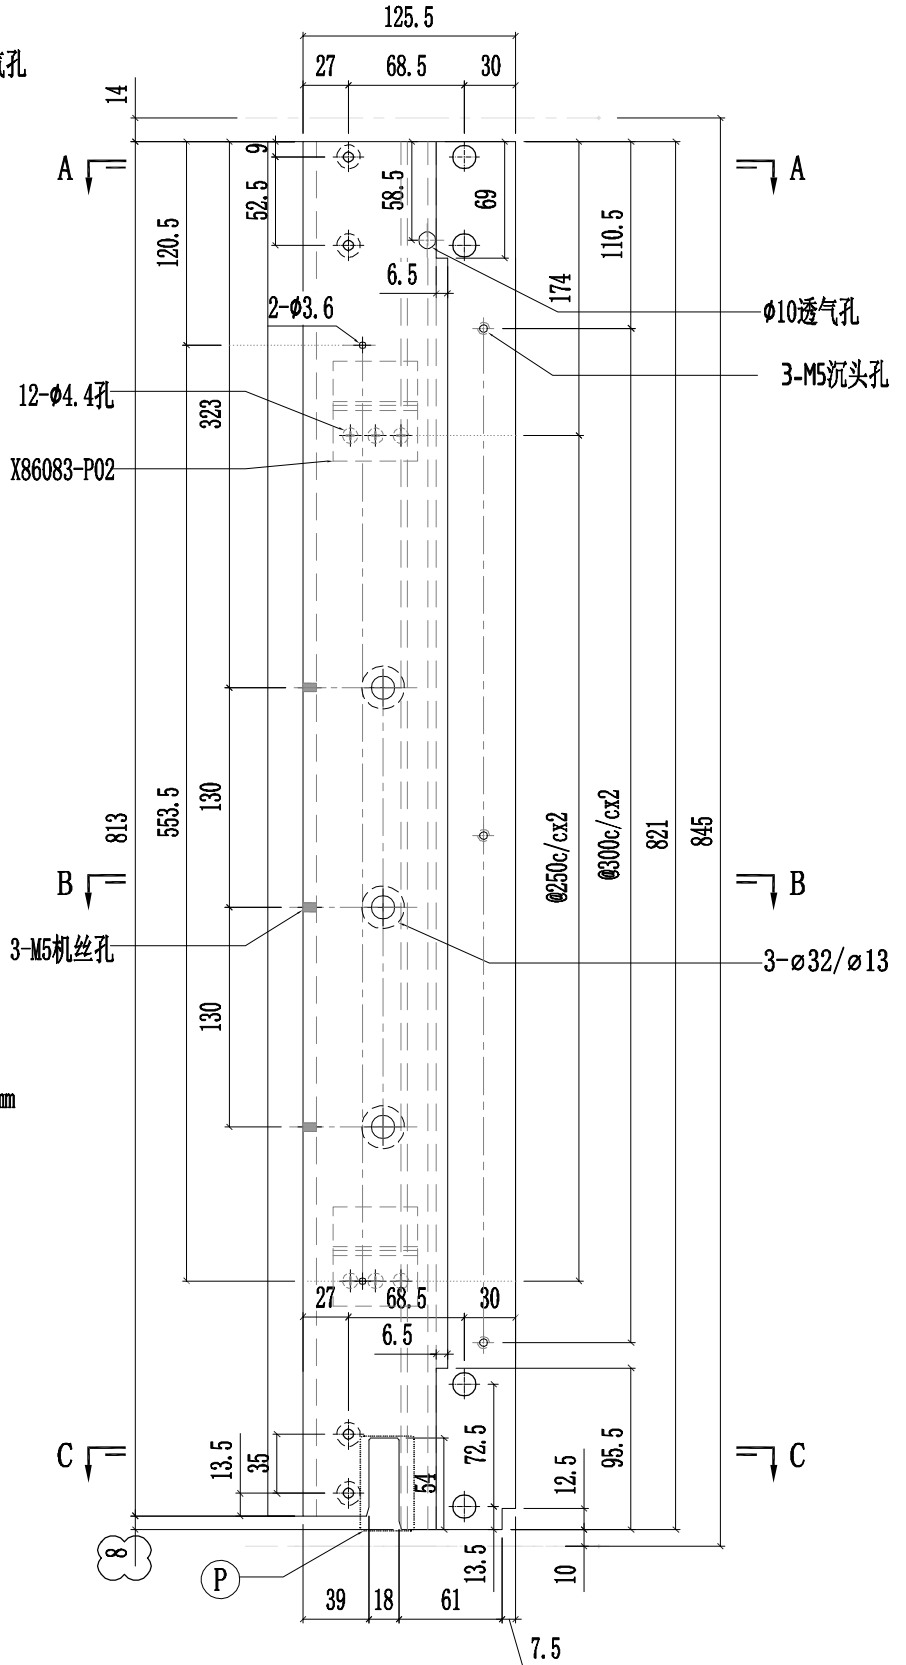


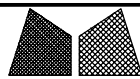

美特铝质有限公司  
MIDI Aluminium Fabricator Ltd.


工程號	J857	類別		物料號	-							
地盘	啟德6552	制圖	陈梓豪	20220111	圖號	PT-X86051-P02G						
修改	A - -	採用工廠	✓	地盤	-	图纸名称	铝料加工图	復核	練松文	20220113	數量	-
日期	03.02	-	-	材料颜色	鍍化	材料	X86051	批准	林仁安	20220115	單件重量	- (KG)

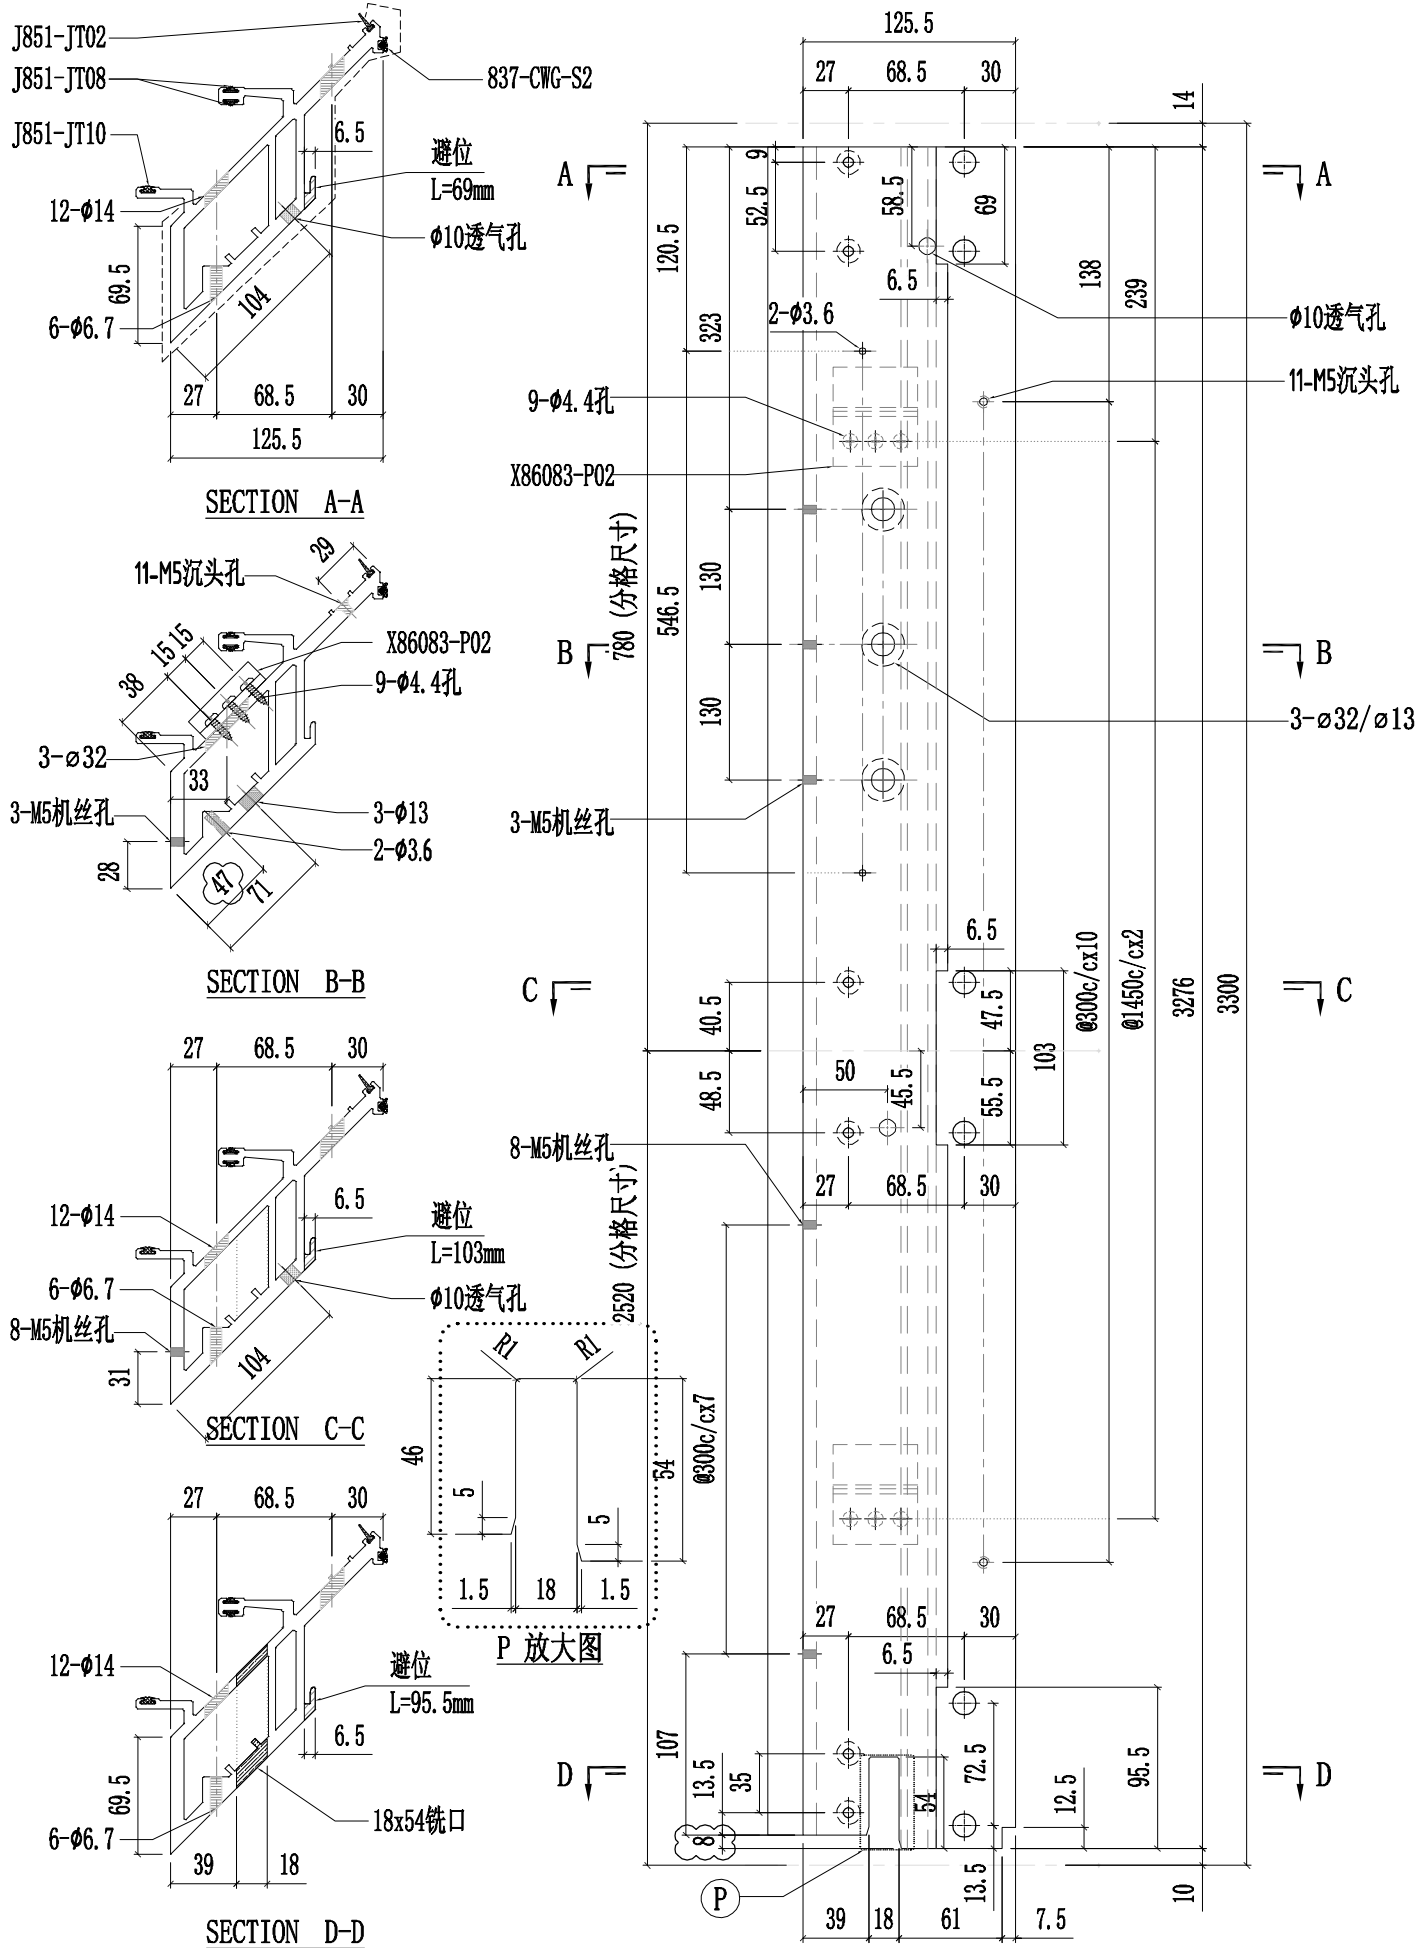

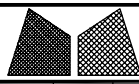


美特铝质有限公司  
MIDI Aluminium Fabricator Ltd.


工程號	J857	類別		物料號	-							
地盘	啟德6552	制圖	陈梓豪	20220111	圖號	PT-X86051-P03G						
修改	A - -	採用工廠	✓	地盤	-	图纸名称	铝料加工图	復核	練松文	20220113	數量	-
日期	03.02	-	-	材料颜色	鍍化	材料	X86051	批准	林仁安	20220115	單件重量	- (KG)

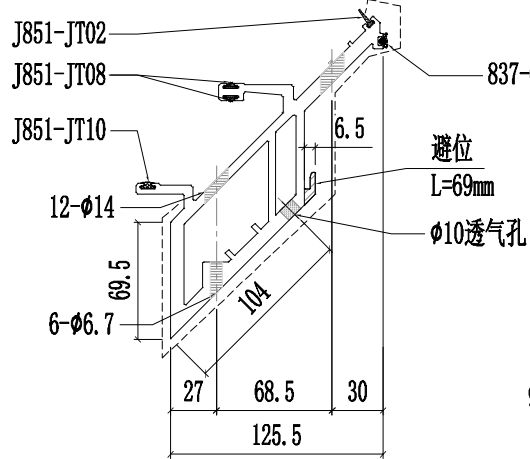


SECTION A-A

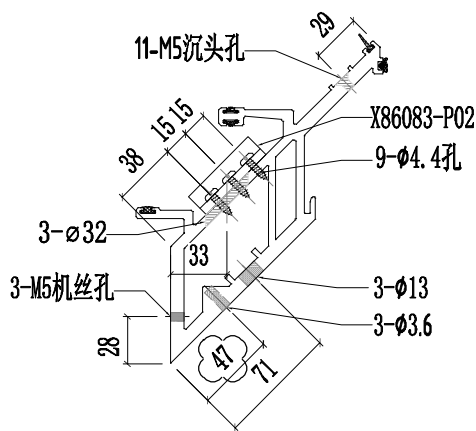


SECTION B-B

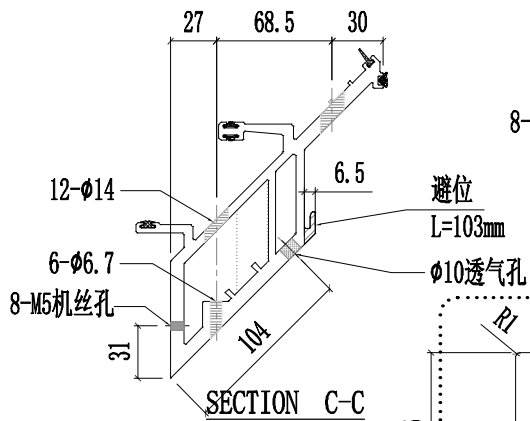


SECTION C-C

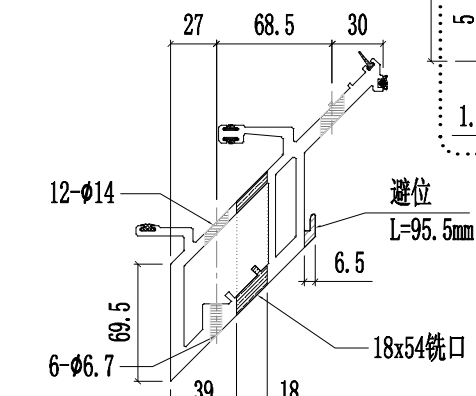

SECTION D-D

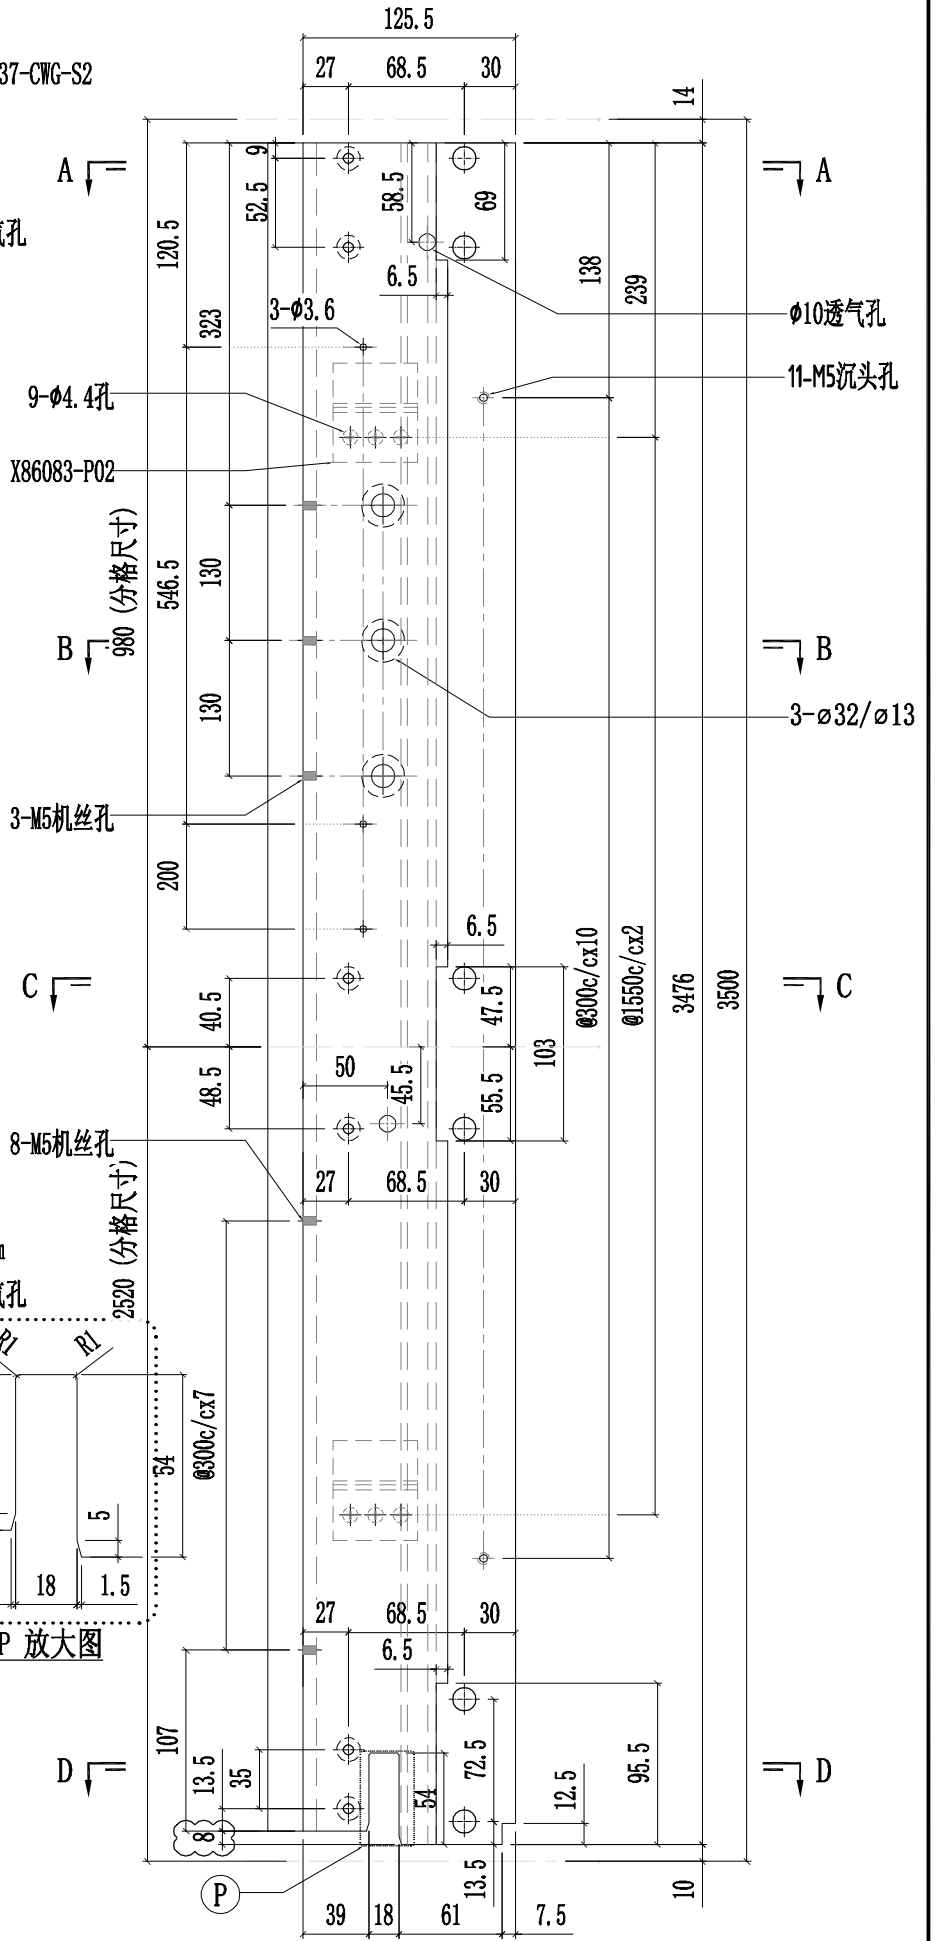





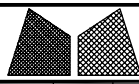

美特鋁質有限公司  
MIDI Aluminium Fabricator Ltd.


工程號	J857	類別		物料號	-							
地盘	啟德6552	制圖	陈梓豪	20220111	圖號	PT-X86052-P02G						
修改	A - -	採用工廠	✓	地盤	-	图纸名称	铝料加工图	復核	練松文	20220113	數量	-
日期	03.02	-	-	材料颜色	鍍化	材料	X86052	批准	林仁安	20220115	單件重量	- (KG)

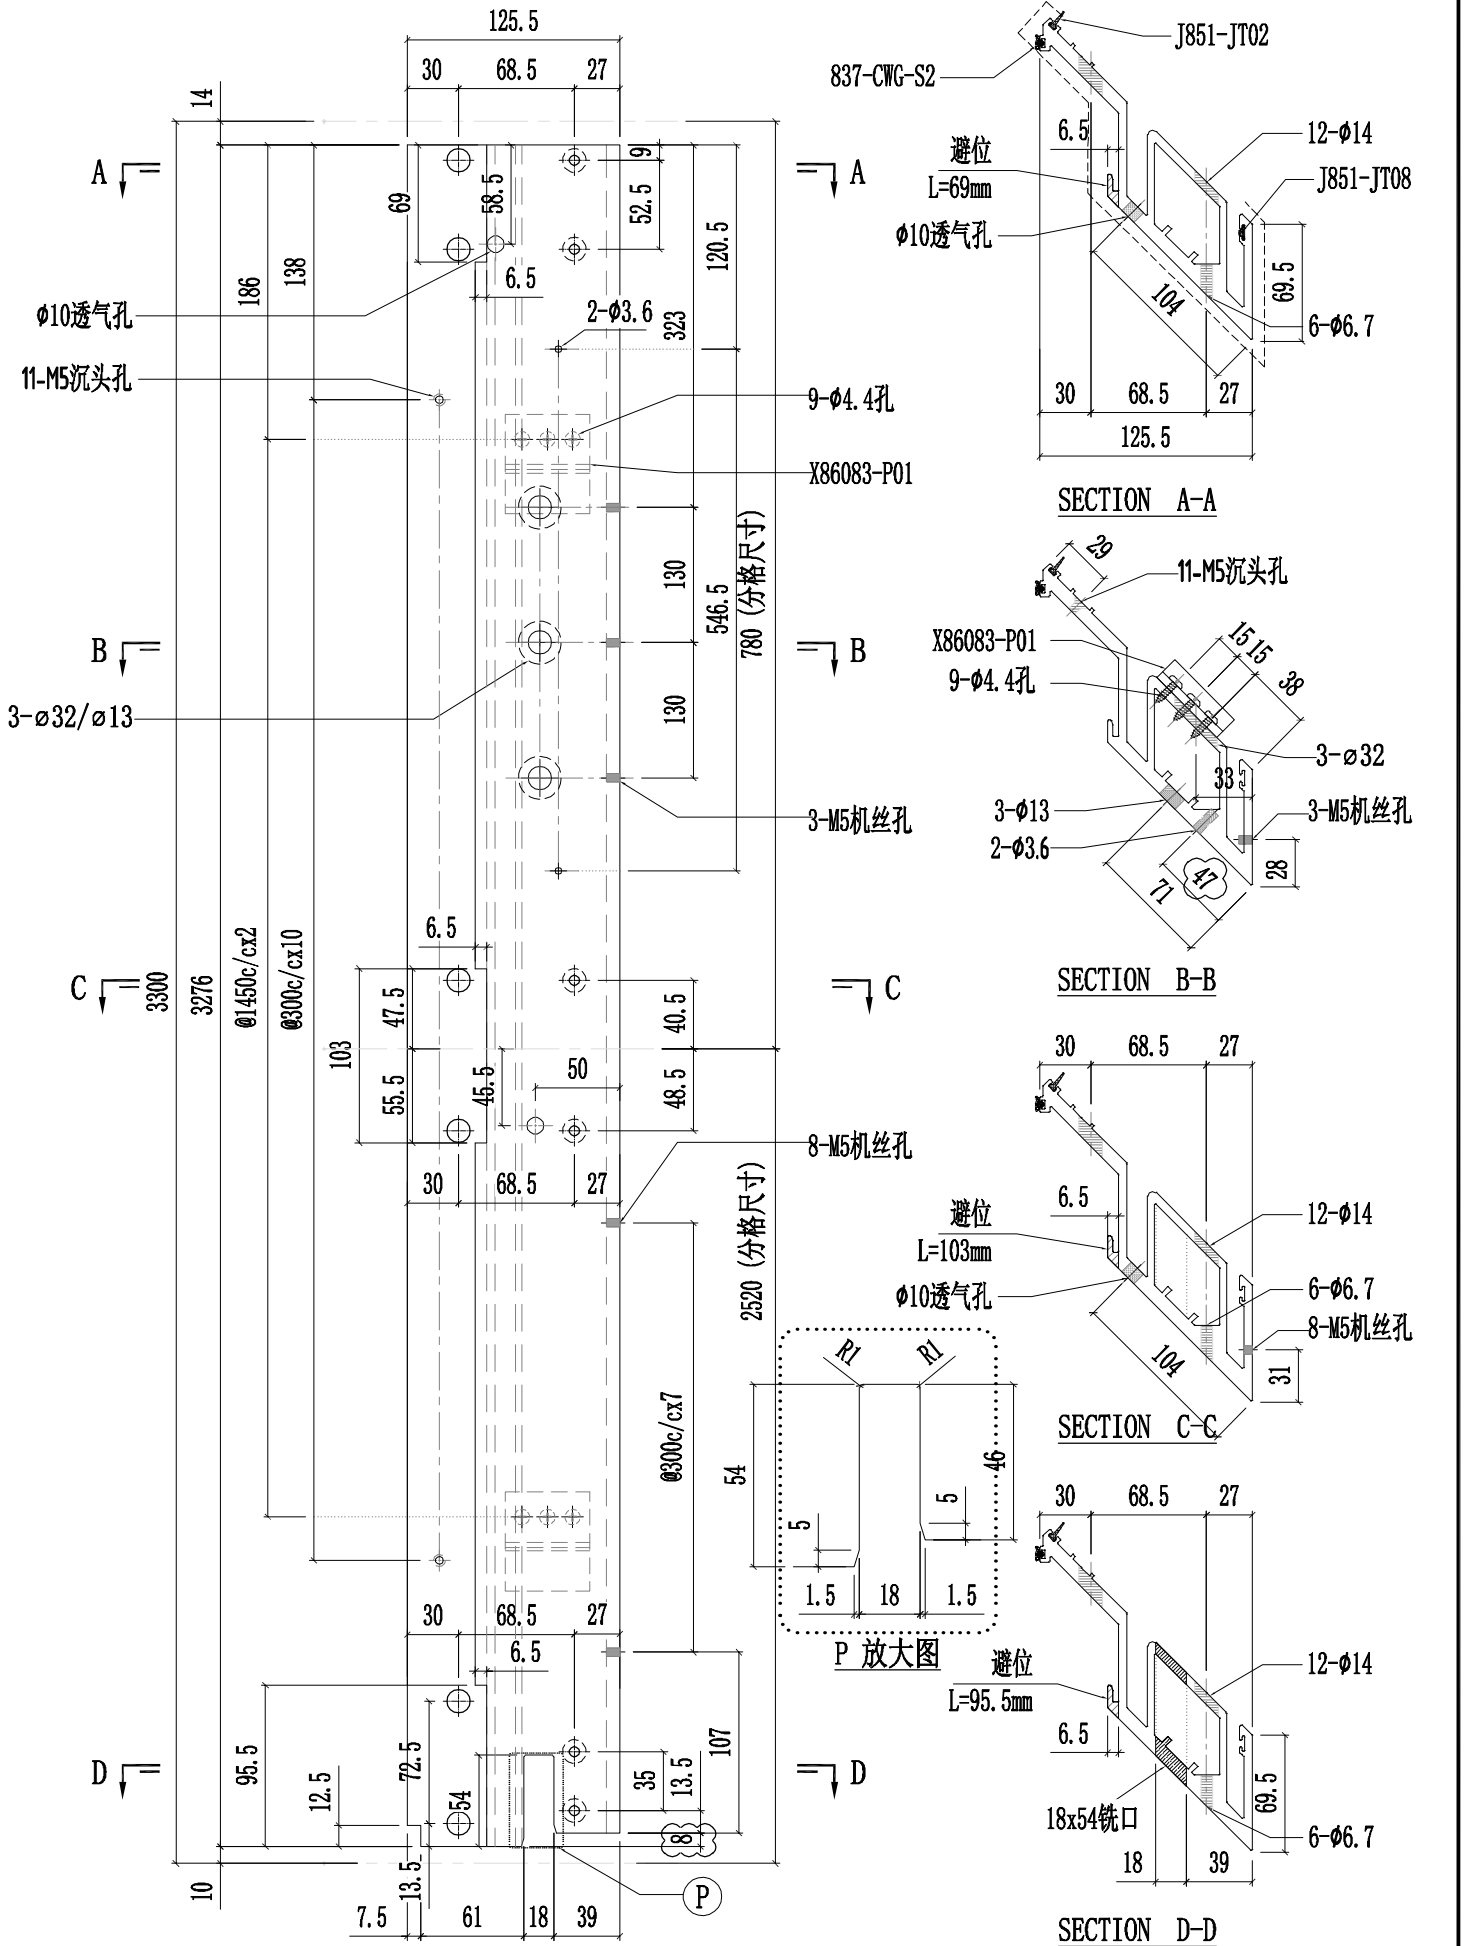


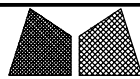

美特鋁質有限公司  
MIDI Aluminium Fabricator Ltd.



工程號	J857	類別		物料號	-							
地盘	啟德6552	制圖	陈梓豪	20220111	圖號	PT-X86052-P03G						
修改	A - -	採用工廠	✓	地盤	-	图纸名称	铝料加工图	復核	練松文	20220113	數量	-
日期	03.02	-	-	材料颜色	鍍化	材料	X86052	批准	林仁安	20220115	單件重量	- (KG)

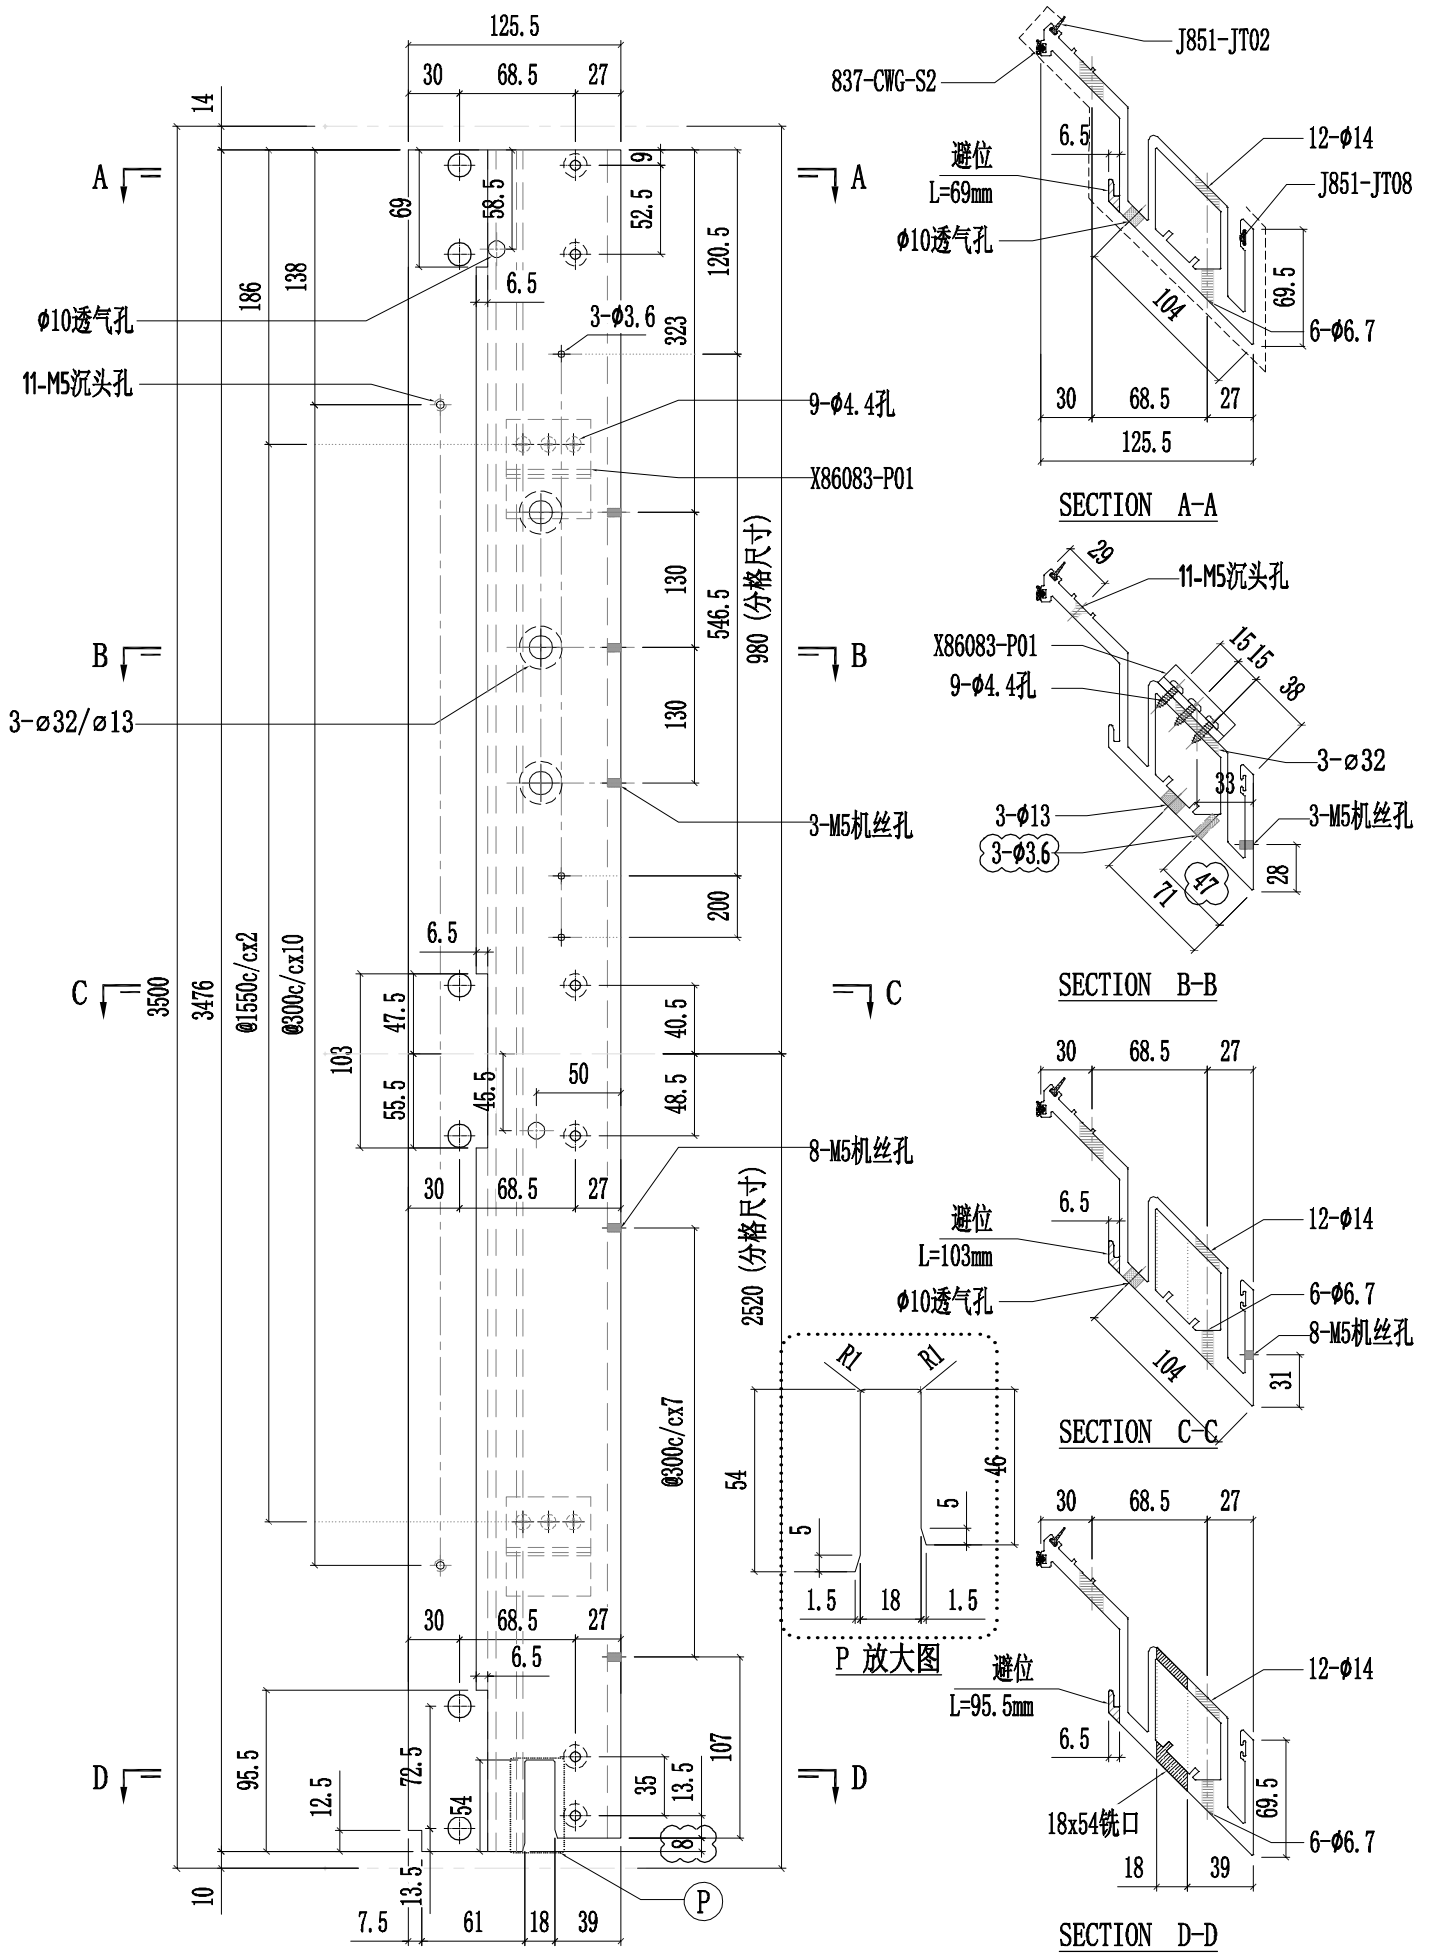


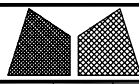

美特鋁質有限公司  
MIDI Aluminium Fabricator Ltd.

工程號	J857	類別		物料號	-		
地盘	啟德6552	制圖	陈梓豪	20220111	圖號	PT-X86055-P01G	
修改	A B -	採用工廠	✓	地盤	-	图纸名称	铝料加工图
日期	02.28 03.02 -	材料颜色	鍍化	材料	X86055	復核	練松文 20220113
						批准	林仁安 20220115
						數量	-
						單件重量	- (KG)



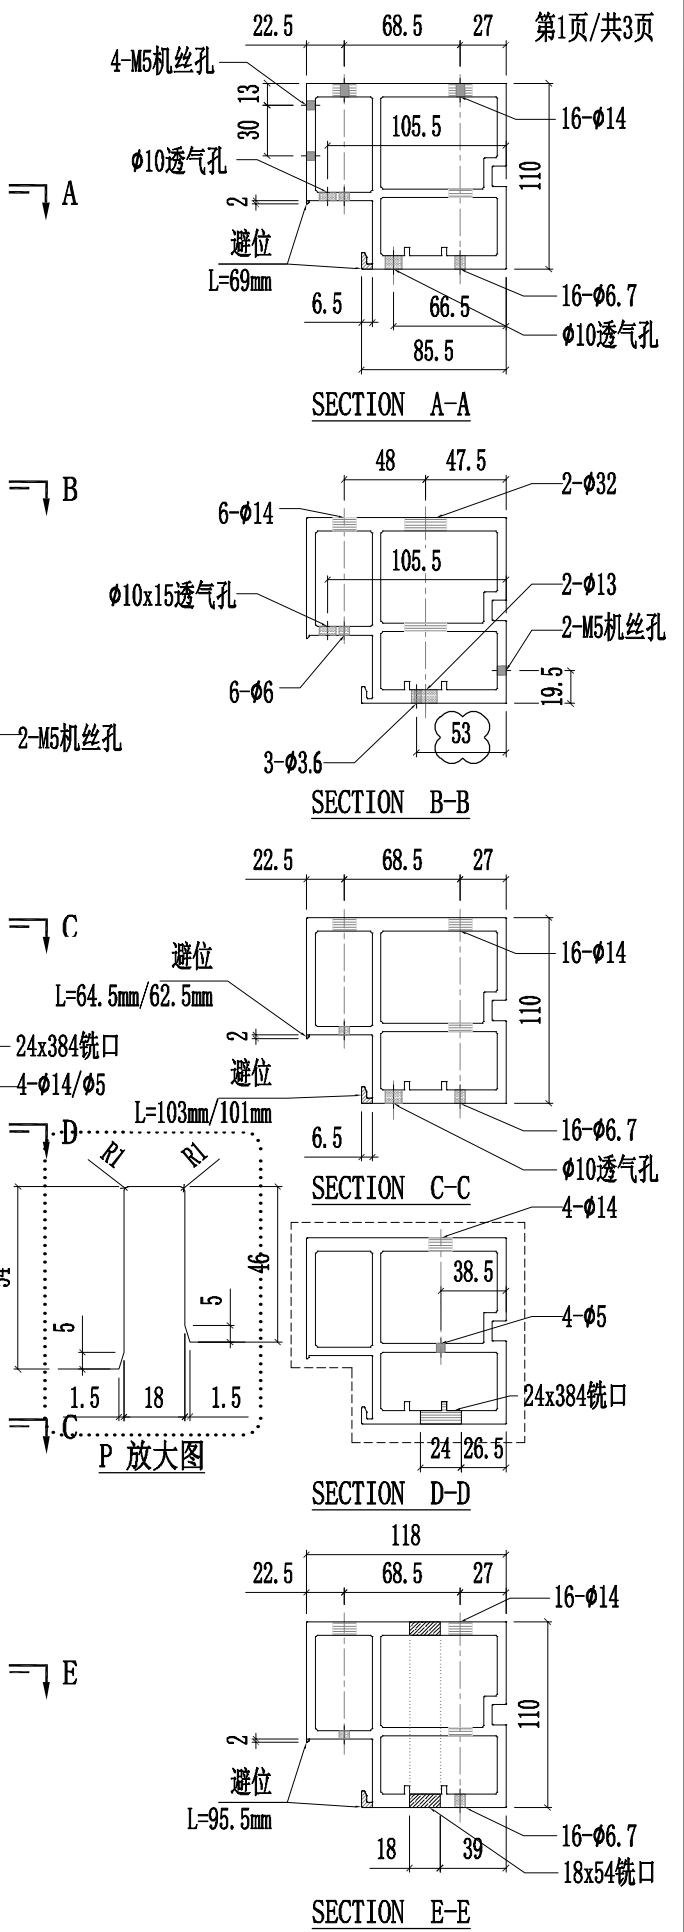
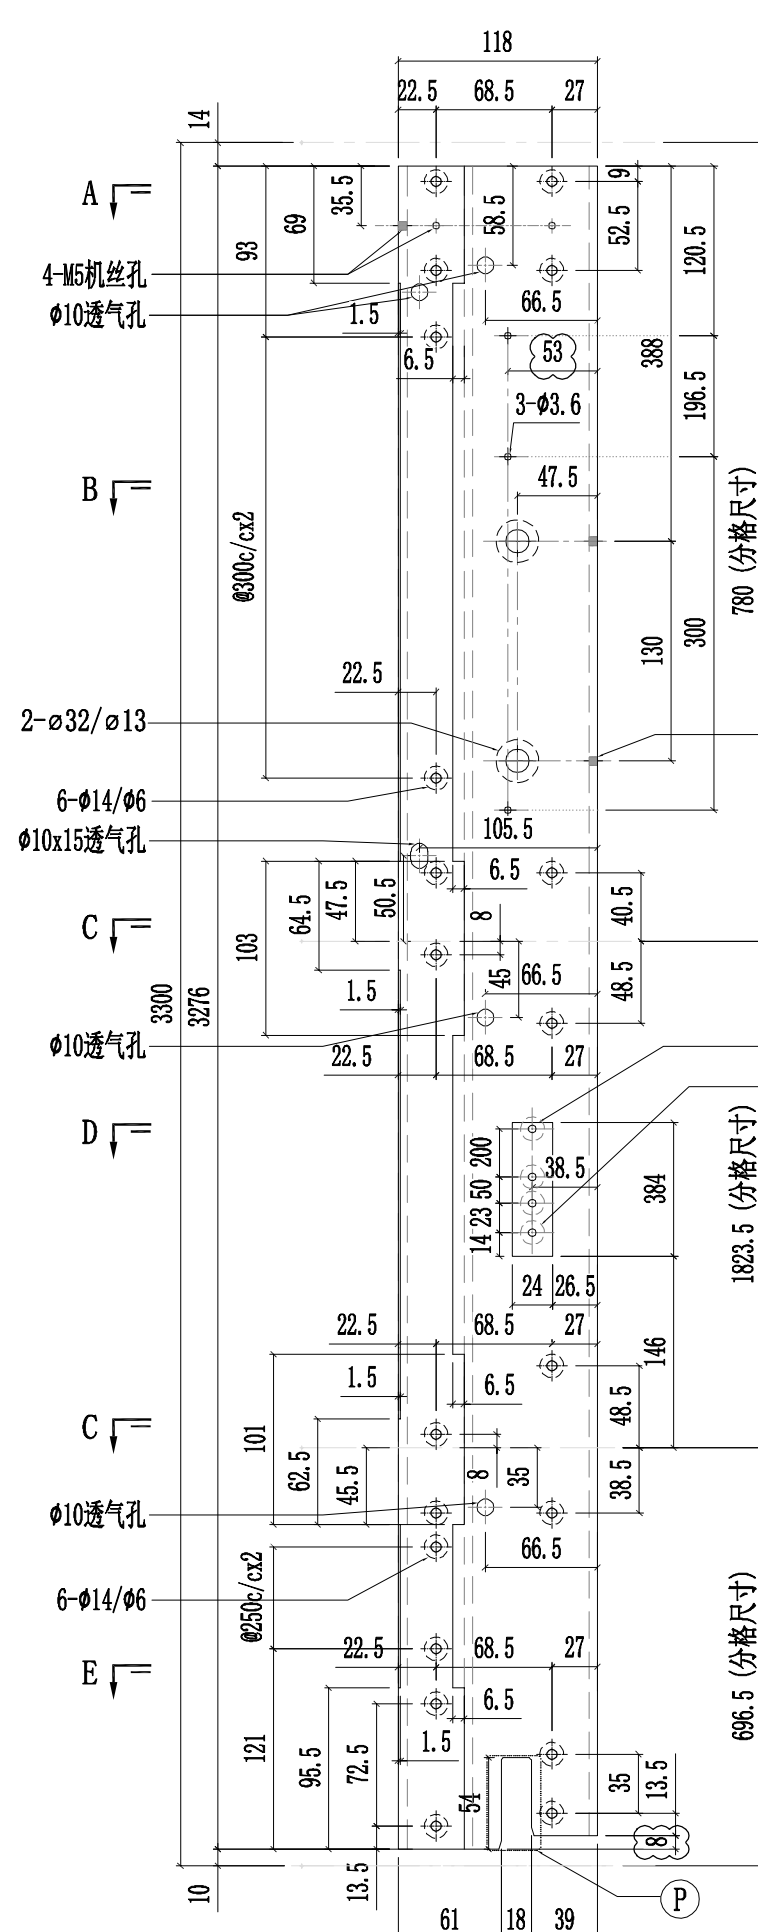


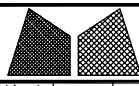


美特鋁質有限公司  
MIDI Aluminium Fabricator Ltd.

工程號	J857	類別		物料號	-									
地盘	啟德6552	制圖	陈梓豪	20220111	圖號	PT-X86055-P01G								
修改	A	-	-	採用工廠	✓	地盘	-	图纸名称	铝料加工图	復核	練松文	20220113	數量	-
日期	02.28	-	-	材料颜色	鍍化	材料	X86055	批准	林仁安	20220115	單件重量	-	(KG)	

第2页/共3页

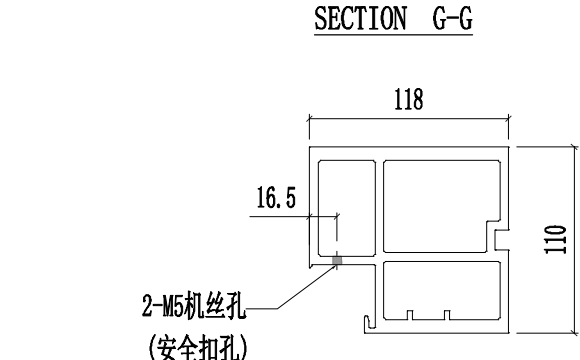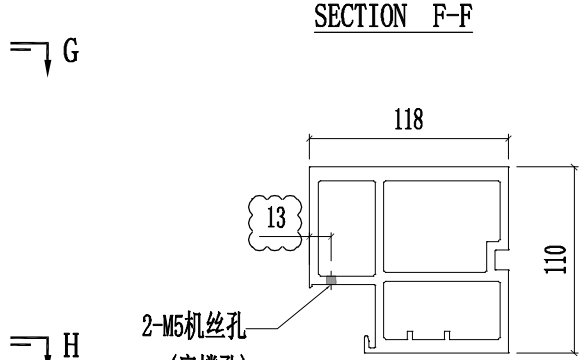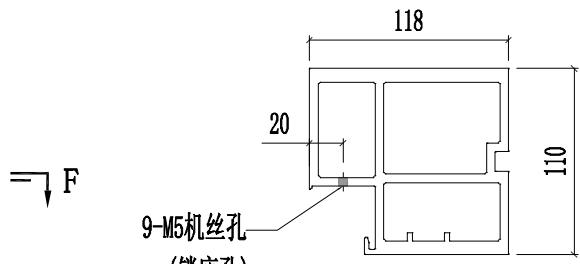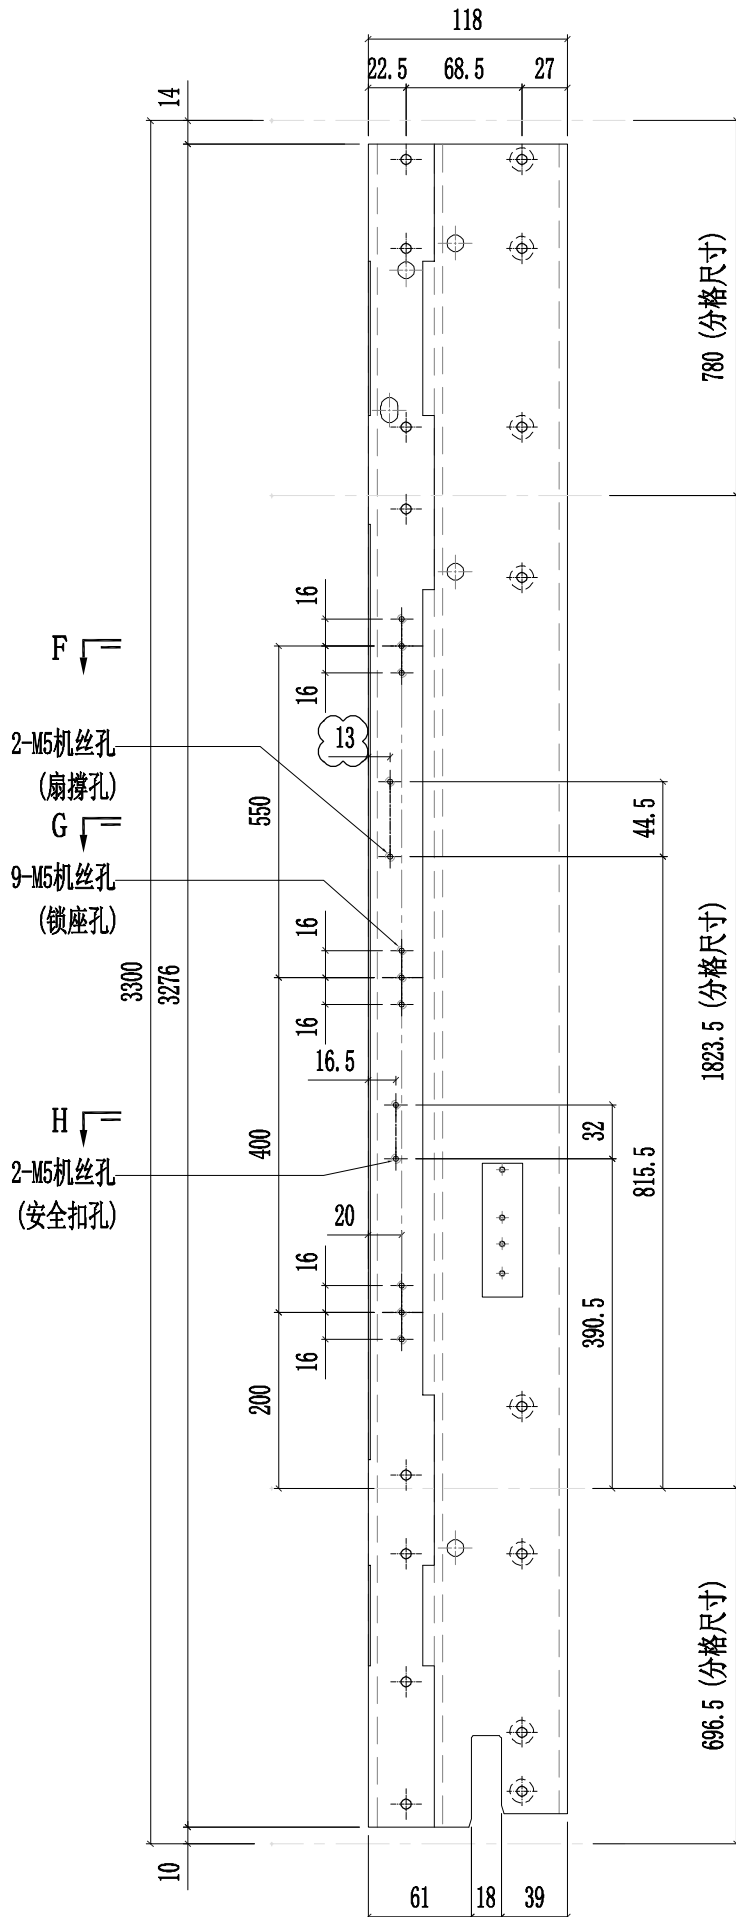


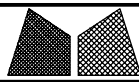


美特鋁質有限公司  
MIDI Aluminium Fabricator Ltd.

工程號	J857	類別		物料號	-	
地盘	啟德6552	制圖	陈梓豪	20220111	圖號	PT-X86055-P02G
修改	A B -	採用	工廠	✓	地盘	-
日期	02.28 03.02 -	材料颜色	銘化		材料	X86055
日期	02.28 03.02 -	材料	X86055	批准	林仁安	20220115
					數量	-
					單件重量	- (KG)

第1页/共2页

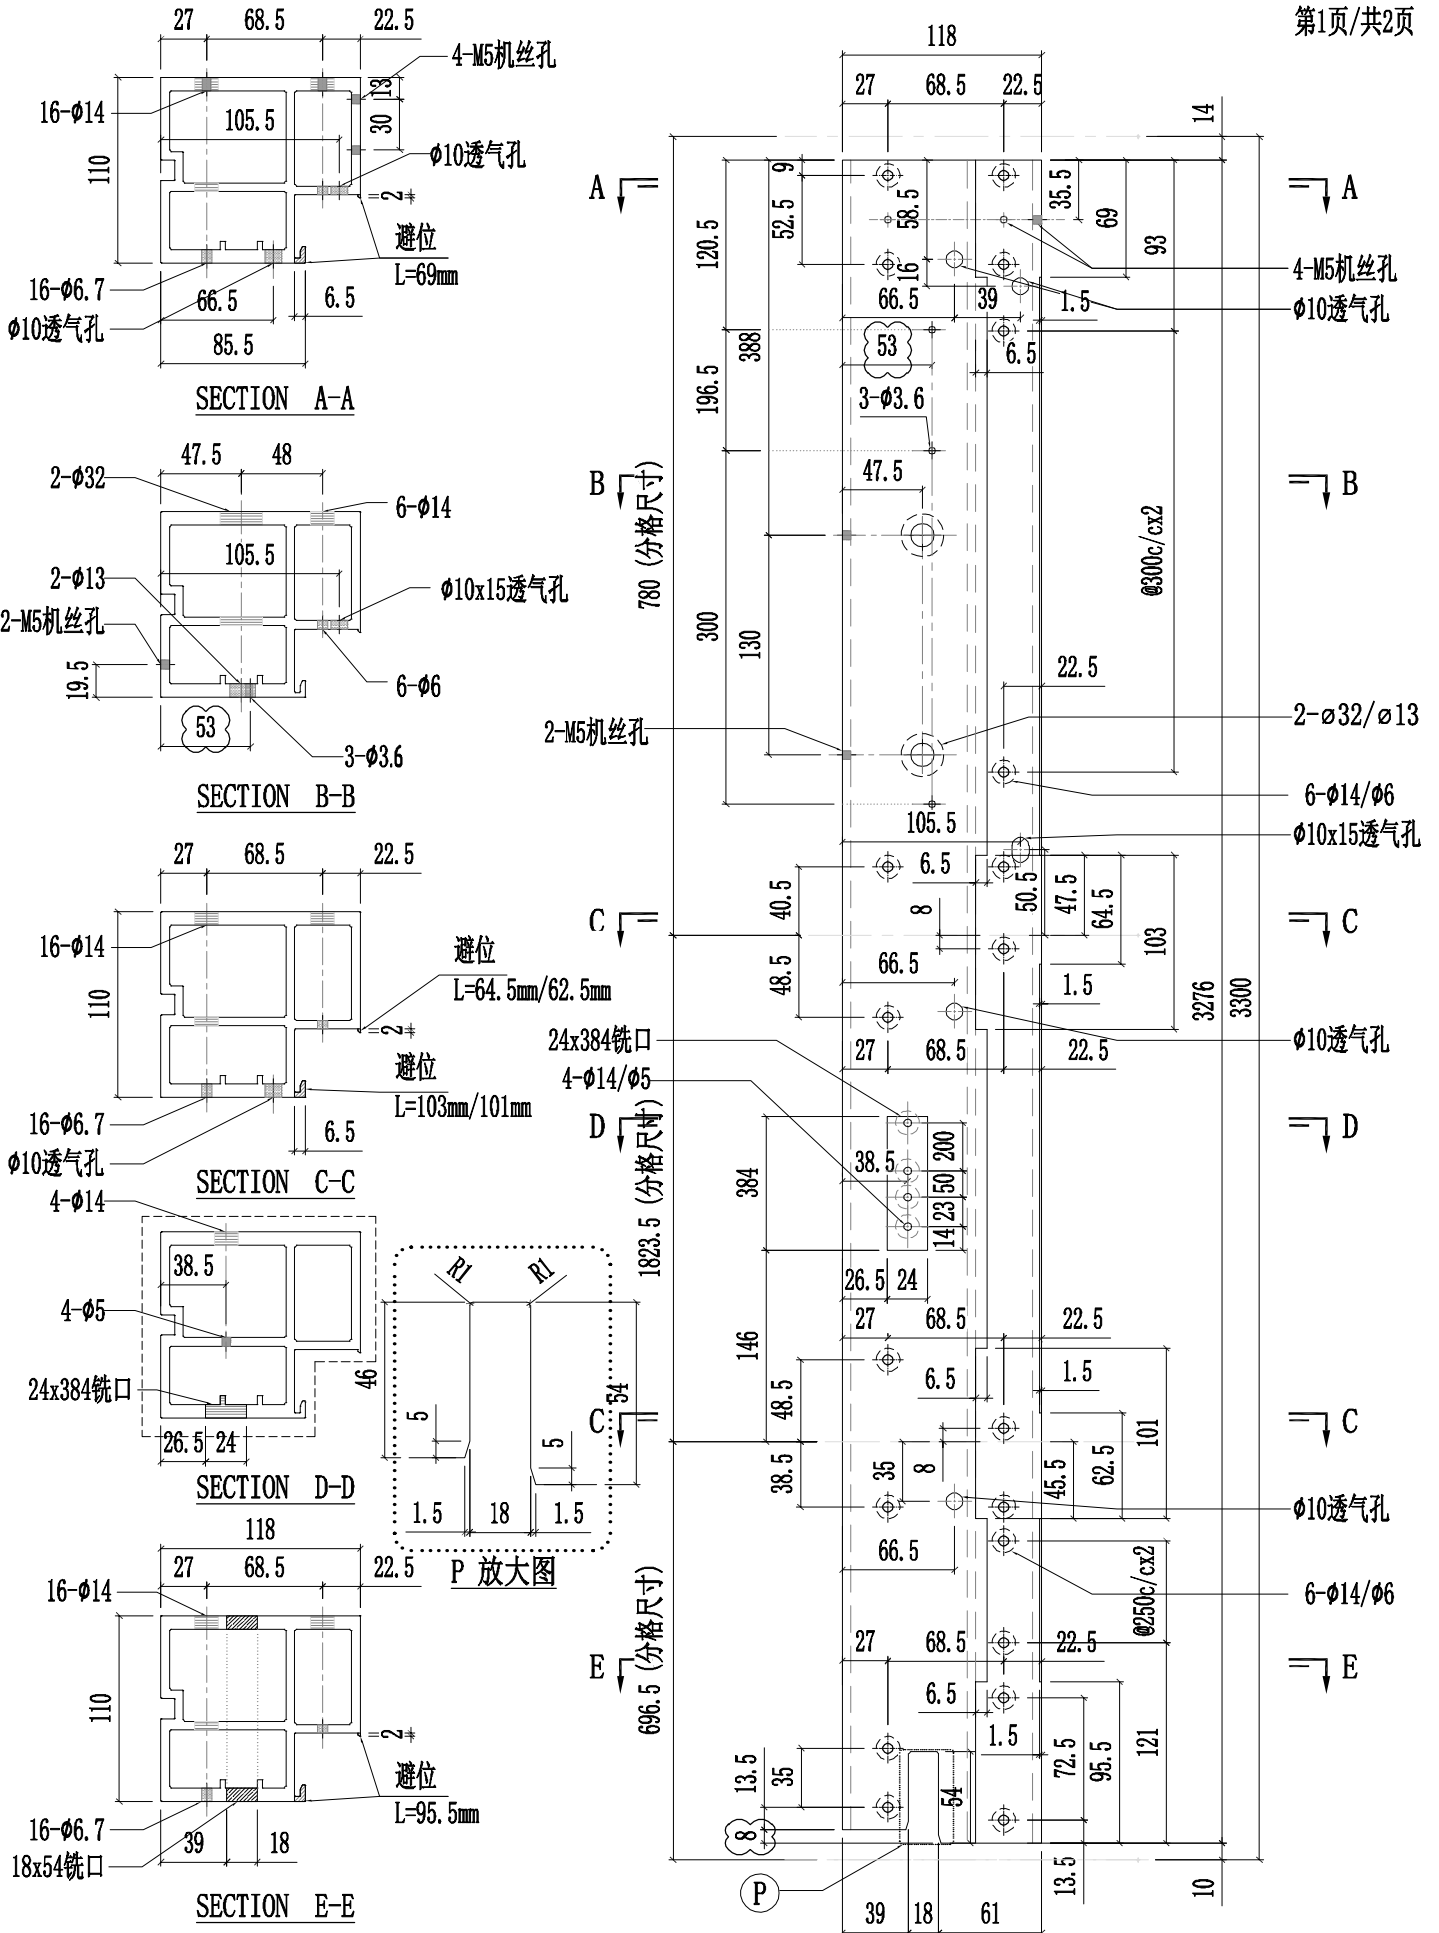







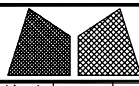


美特鋁質有限公司  
MIDI Aluminium Fabricator Ltd.

工程號	J857	類別		物料號	-									
地盘	啟德6552	制圖	陈梓豪	20220111	圖號	PT-X86055-P03G								
修改	A	-	-	採用工廠	✓	地盘	-	图纸名称	铝料加工图	復核	練松文	20220113	數量	-
日期	02.28	-	-	材料颜色	鍍化	材料	X86055	批准	林仁安	20220115	單件重量	-	(KG)	

第2页/共3页

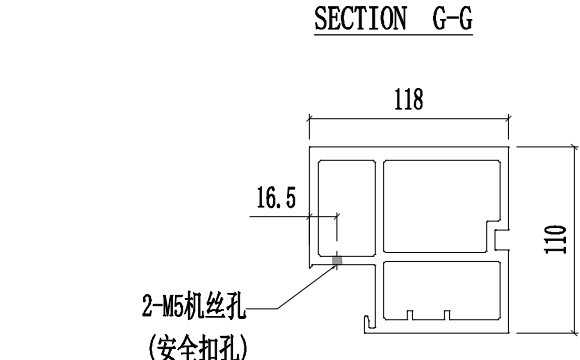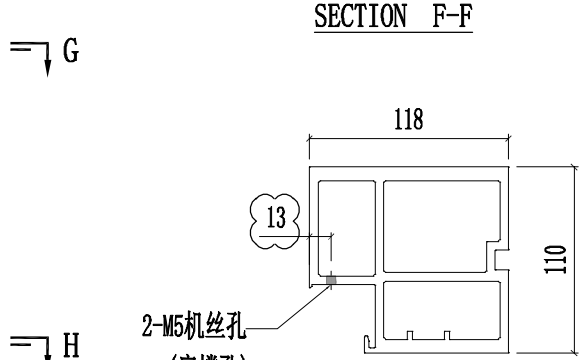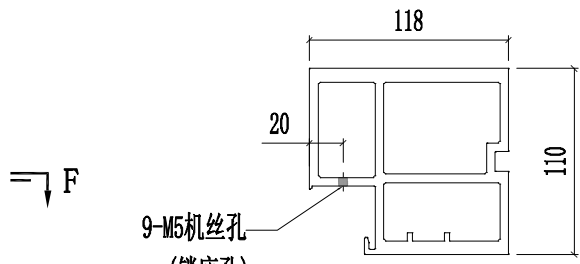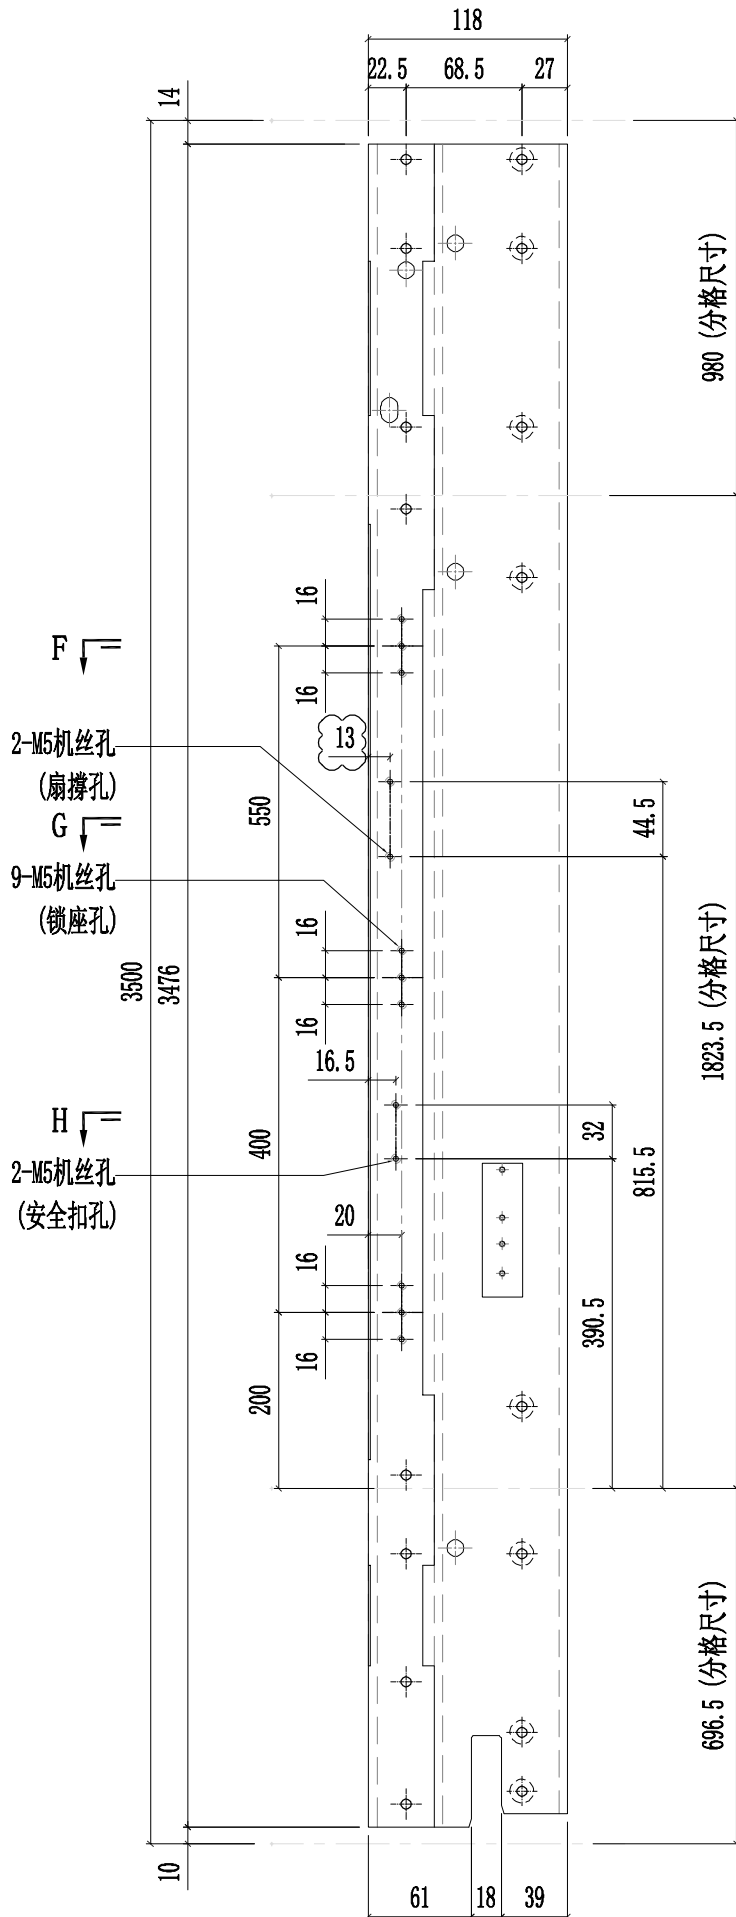


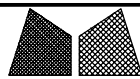


美特鋁質有限公司  
MIDI Aluminium Fabricator Ltd.

工程號	J857	類別		物料號	-	
地盘	啟德6552	制圖	陈梓豪	20220111	圖號	PT-X86055-P04G
修改	A B -	採用	工廠	✓	地盘	-
日期	02.28 03.02 -	材料颜色	銘化		材料	X86055
		图纸名称	铝料加工图	復核	練松文	20220113
				批准	林仁安	20220115
					數量	-
					單件重量	- (KG)

第1页/共2页

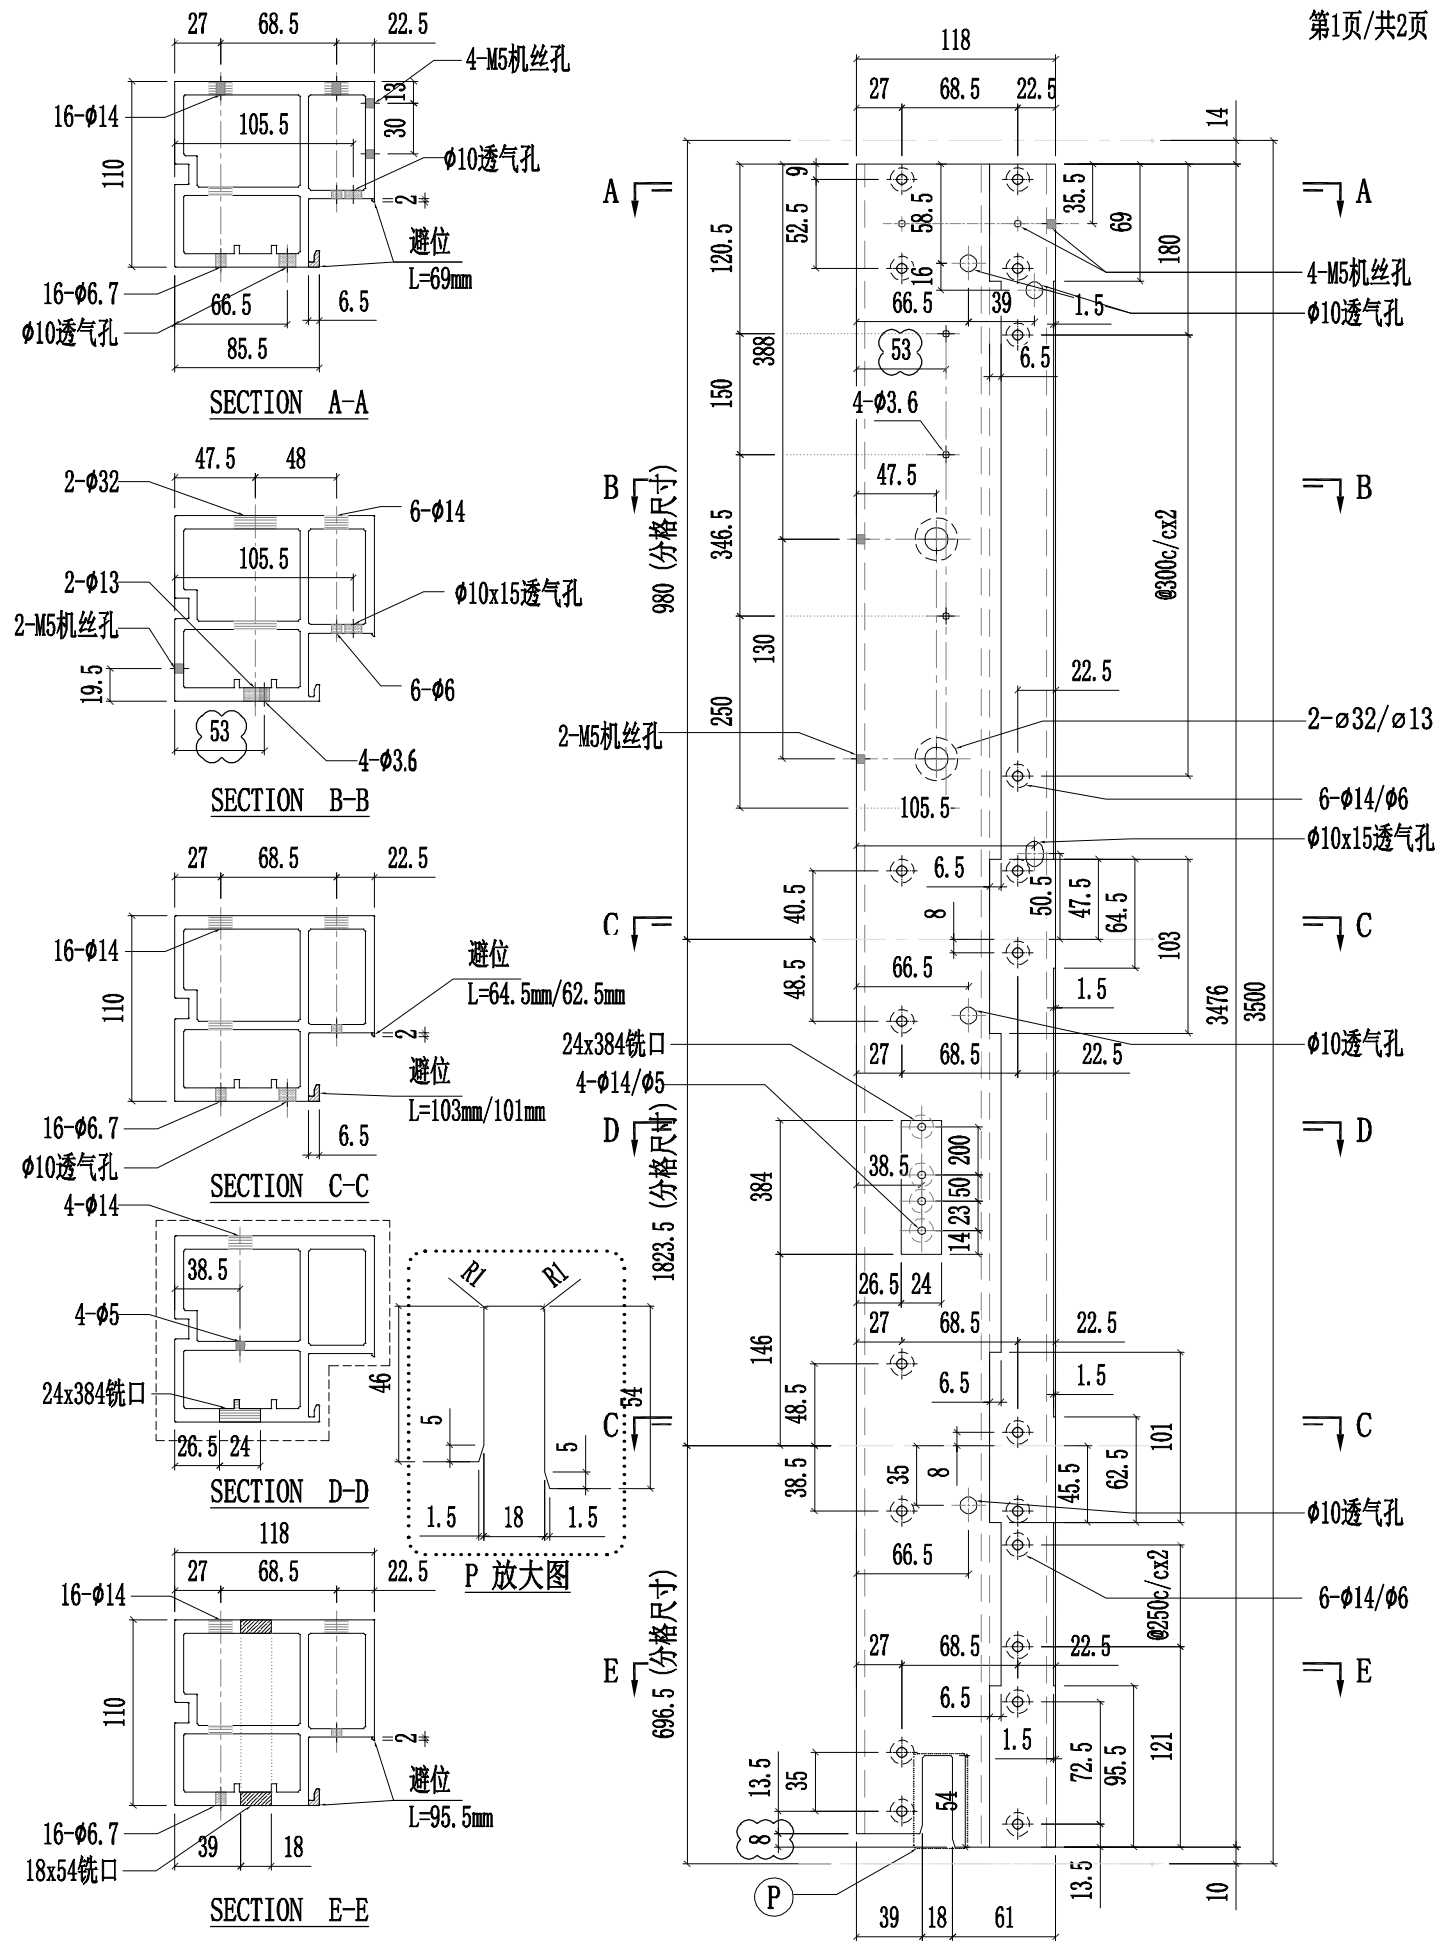




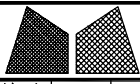


美特鋁質有限公司  
MIDI Aluminium Fabricator Ltd.


工程號	J857	類別		物料號	-							
地盘	啟德6552	制圖	陈梓豪	20220111	圖號	PT-X86056-P02G						
修改	A - -	採用工廠	✓	地盤	-	图纸名称	铝料加工图	復核	練松文	20220113	數量	-
日期	03.02	-	-	材料颜色	鍍化	材料	X86056	批准	林仁安	20220115	單件重量	- (KG)

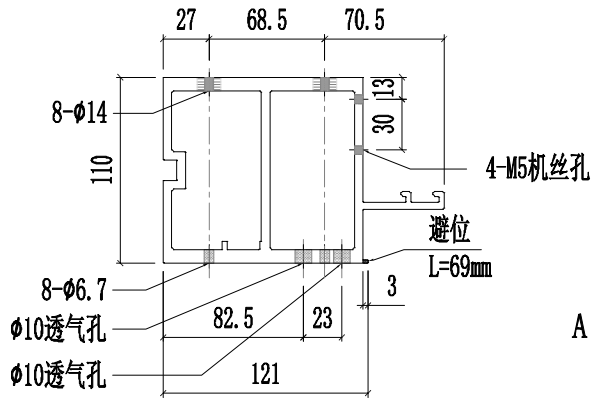


SECTION A-A

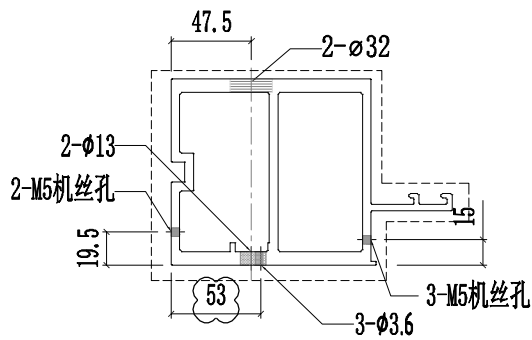


SECTION B-B

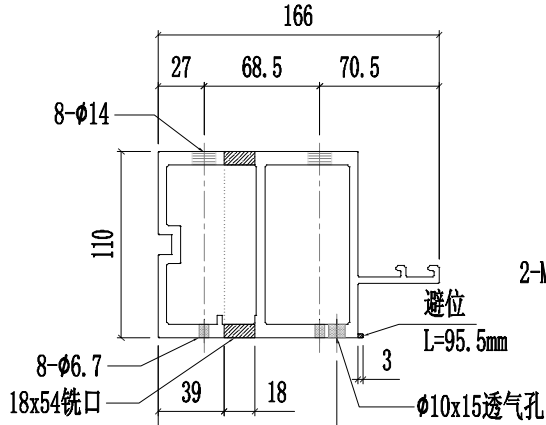


SECTION C-C

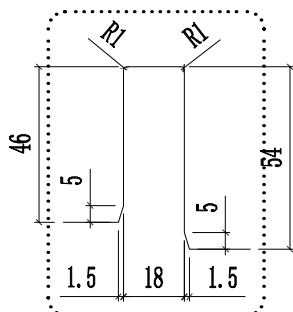





P 放大图

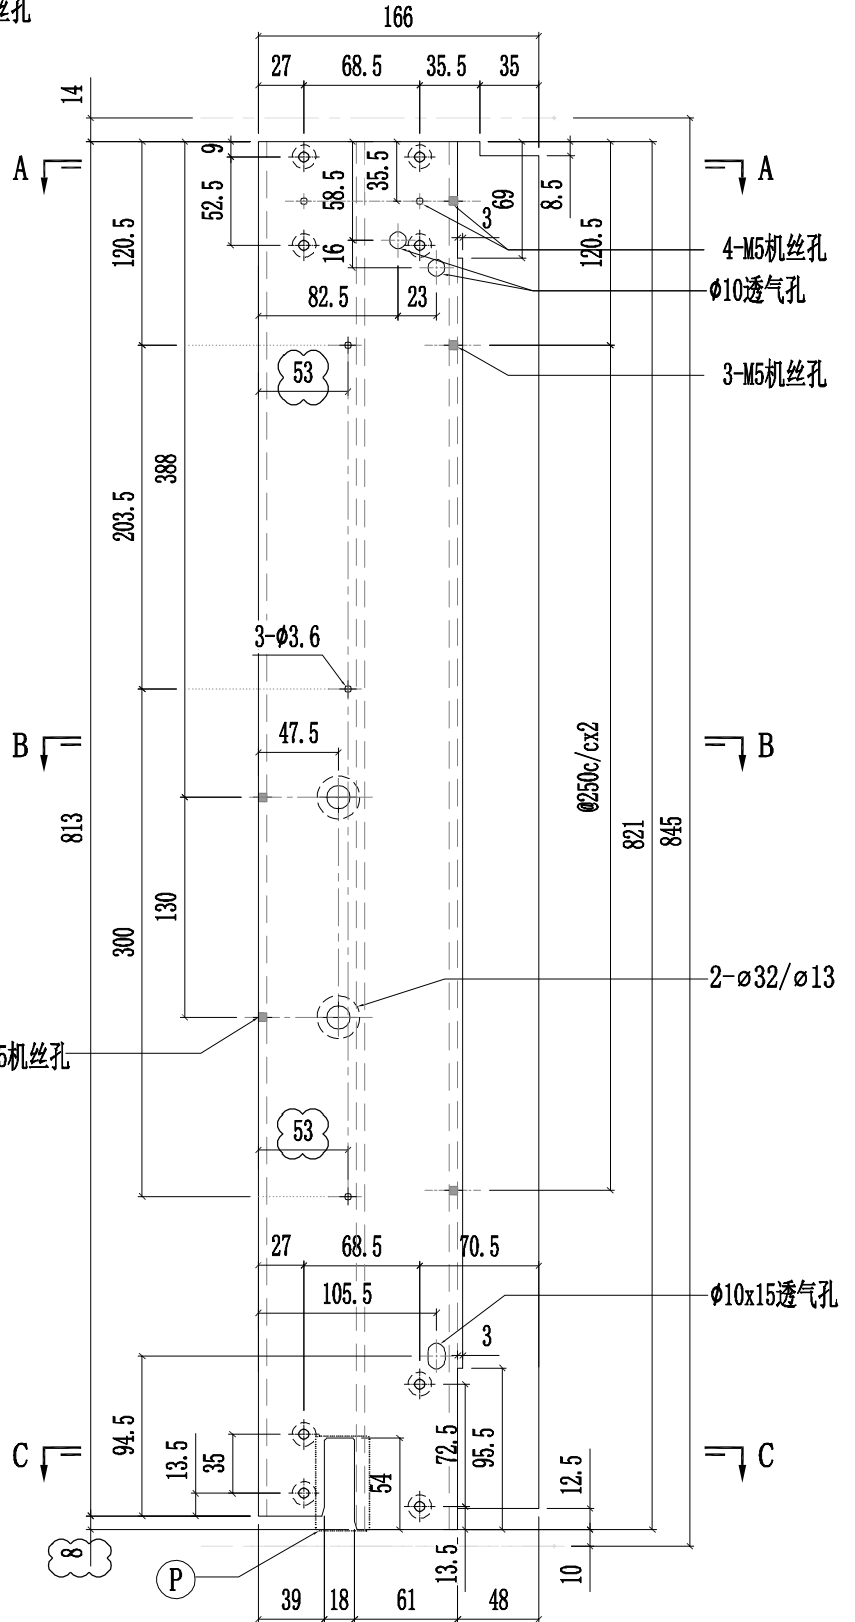


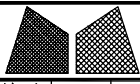

美特鋁質有限公司  
MIDI Aluminium Fabricator Ltd.


工程號	J857	類別		物料號	-			
地盘	啟德6552	制圖	陈梓豪	20220111	圖號	PT-X86086-P03G		
修改	A	-	-	採用工廠	✓	地盤	-	
日期	03.02	-	-	材料颜色	鍍化	图纸名称	铝料加工图	
				材料	X86086	復核	練松文	
						批准	林仁安	
						20220113	數量	-
						20220115	單件重量	- (KG)

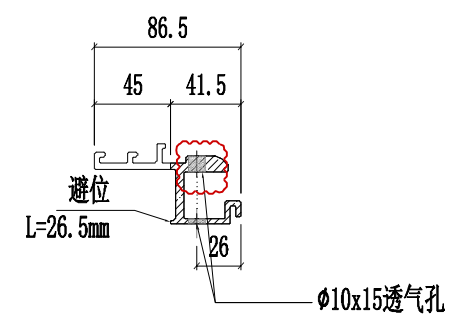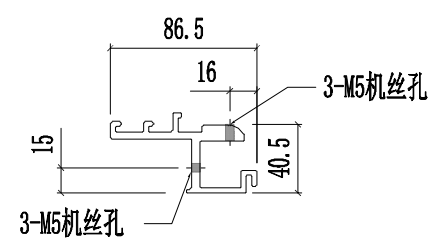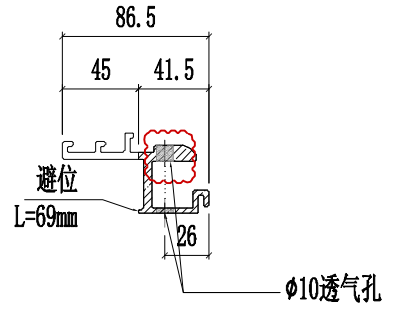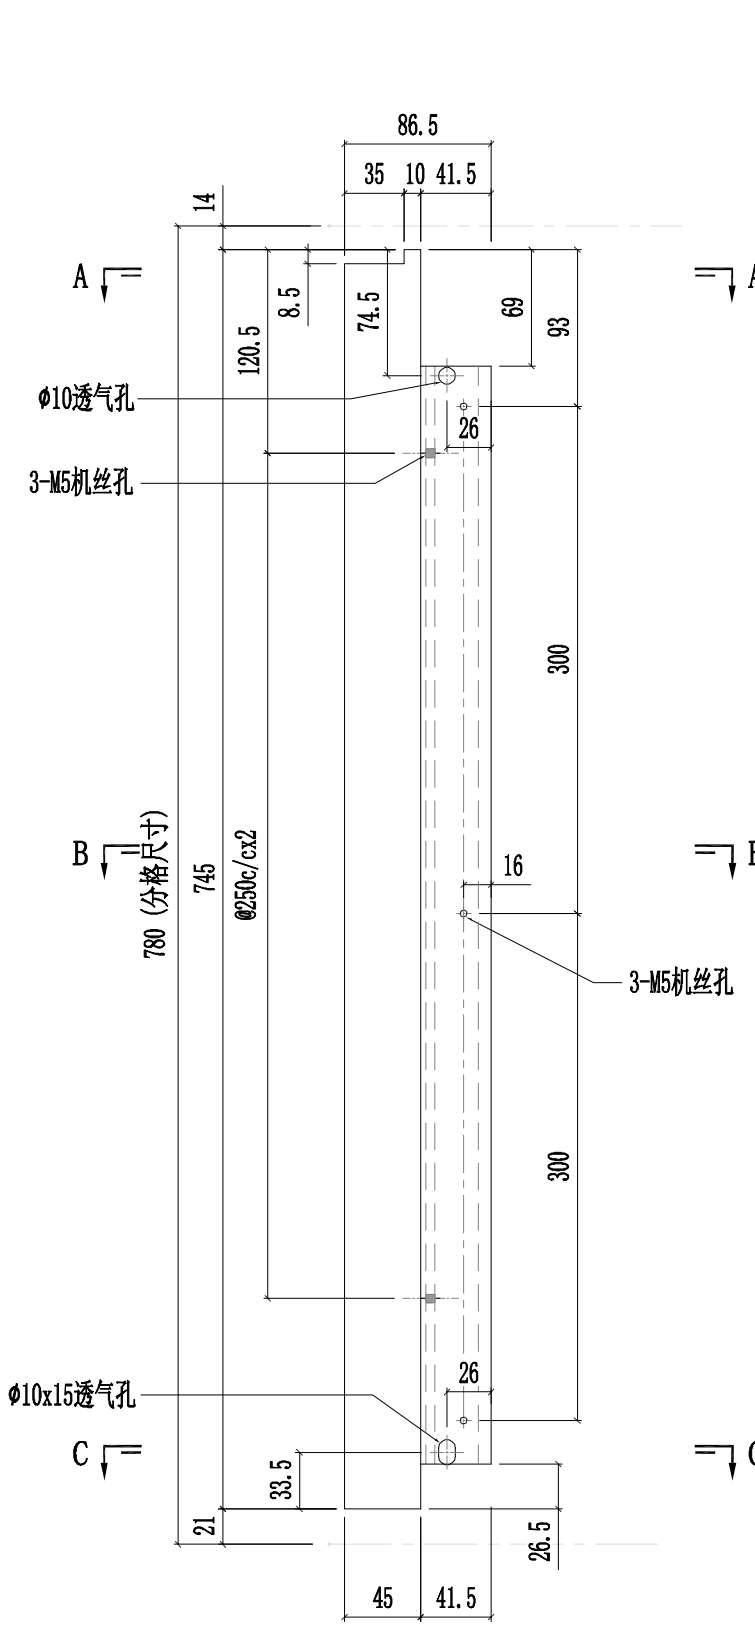

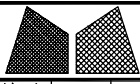


美特鋁質有限公司  
MIDI Aluminium Fabricator Ltd.


工程號	J857	類別		物料號	-									
地盘	啟德6552	制圖	陈梓豪	20220111	圖號	PT-X86086-P05G								
修改	A	-	-	採用工廠	✓	地盤	-	图纸名称	铝料加工图	復核	練松文	20220113	數量	-
日期	03.02	-	-	材料颜色	鋸化	材料	X86086	批准	林仁安	20220115	單件重量	-	(KG)	

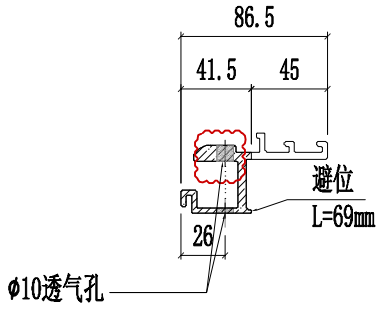


SECTION A-A

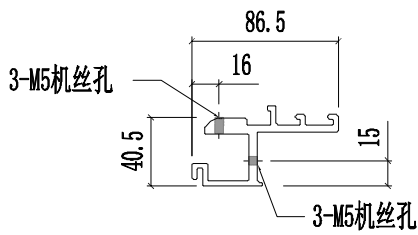


SECTION B-B

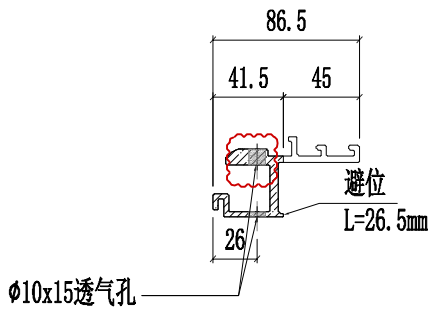



SECTION C-C

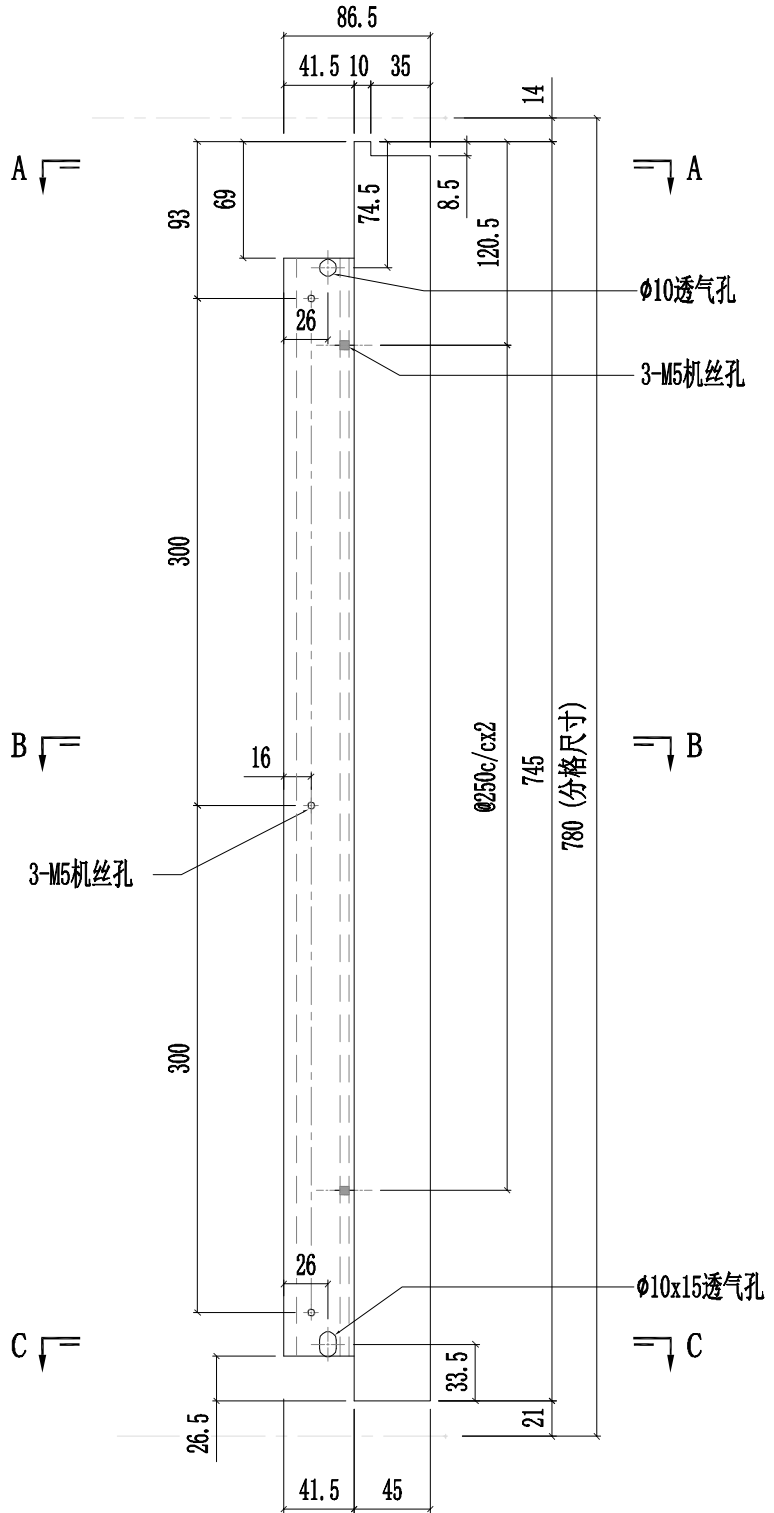

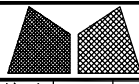


美特鋁質有限公司  
MIDI Aluminium Fabricator Ltd.


工程號	J857	類別		物料號	-			
地盘	啟德6552	制圖	陈梓豪	20220111	圖號	PT-X86086-P07G		
修改	A	-	-	採用工廠	✓	地盤	-	
日期	03.02	-	-	材料颜色	鍍化	图纸名称	铝料加工图	
				材料	X86086	復核	練松文	
						批准	林仁安	
						20220113	數量	-
						20220115	單件重量	- (KG)

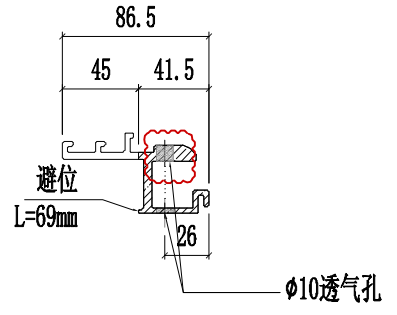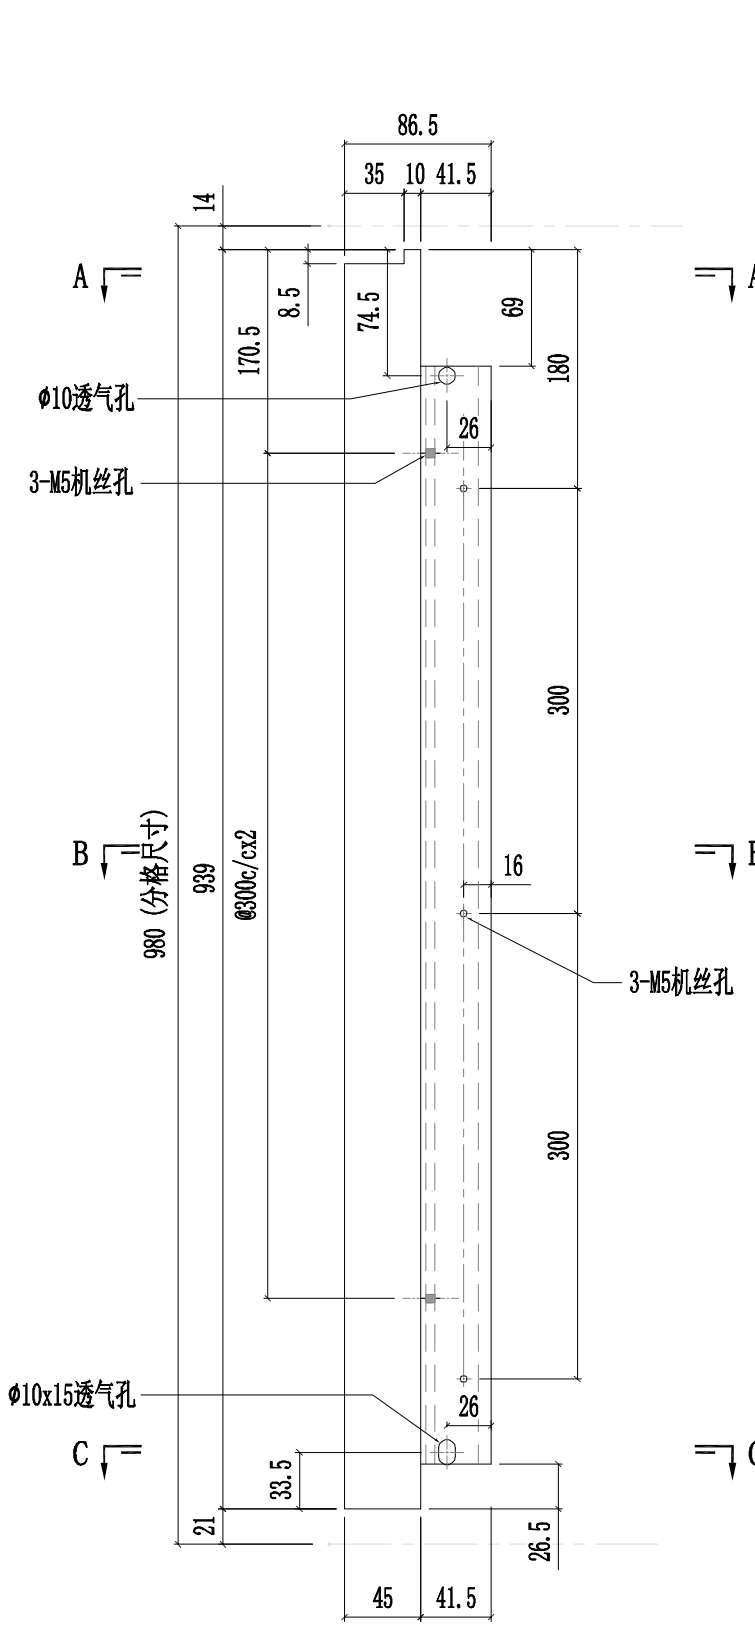


SECTION A-A

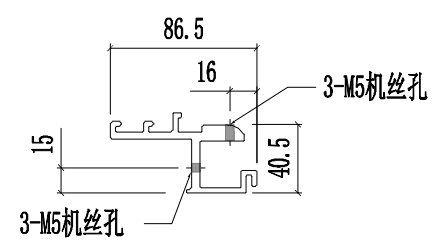

SECTION B-B

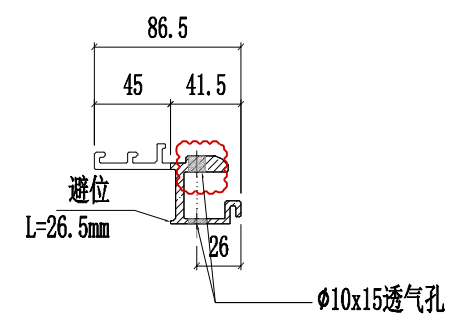


SECTION C-C

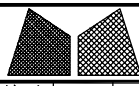


美特鋁質有限公司  
MIDI Aluminium Fabricator Ltd.


工程號	J857	類別		物料號	-									
地盘	啟德6552	制圖	陈梓豪	20220111	圖號	PT-X86086-P08G								
修改	A	-	-	採用工廠	✓	地盤	-	图纸名称	铝料加工图	復核	練松文	20220113	數量	-
日期	03.02	-	-	材料颜色	鋸化	材料	X86086	批准	林仁安	20220115	單件重量	-	(KG)	

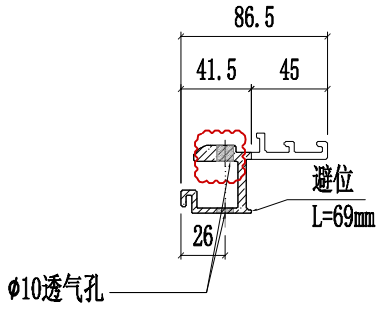


SECTION A-A

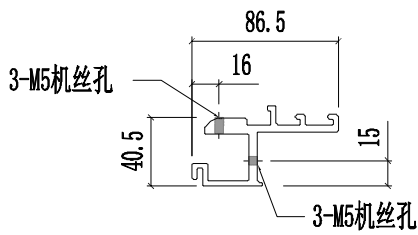



SECTION B-B

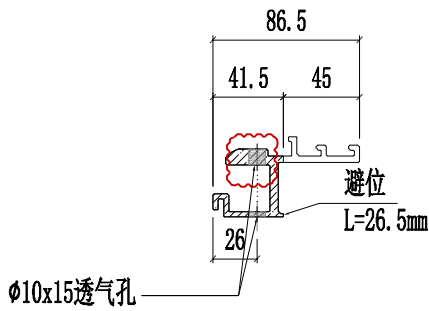


SECTION C-C

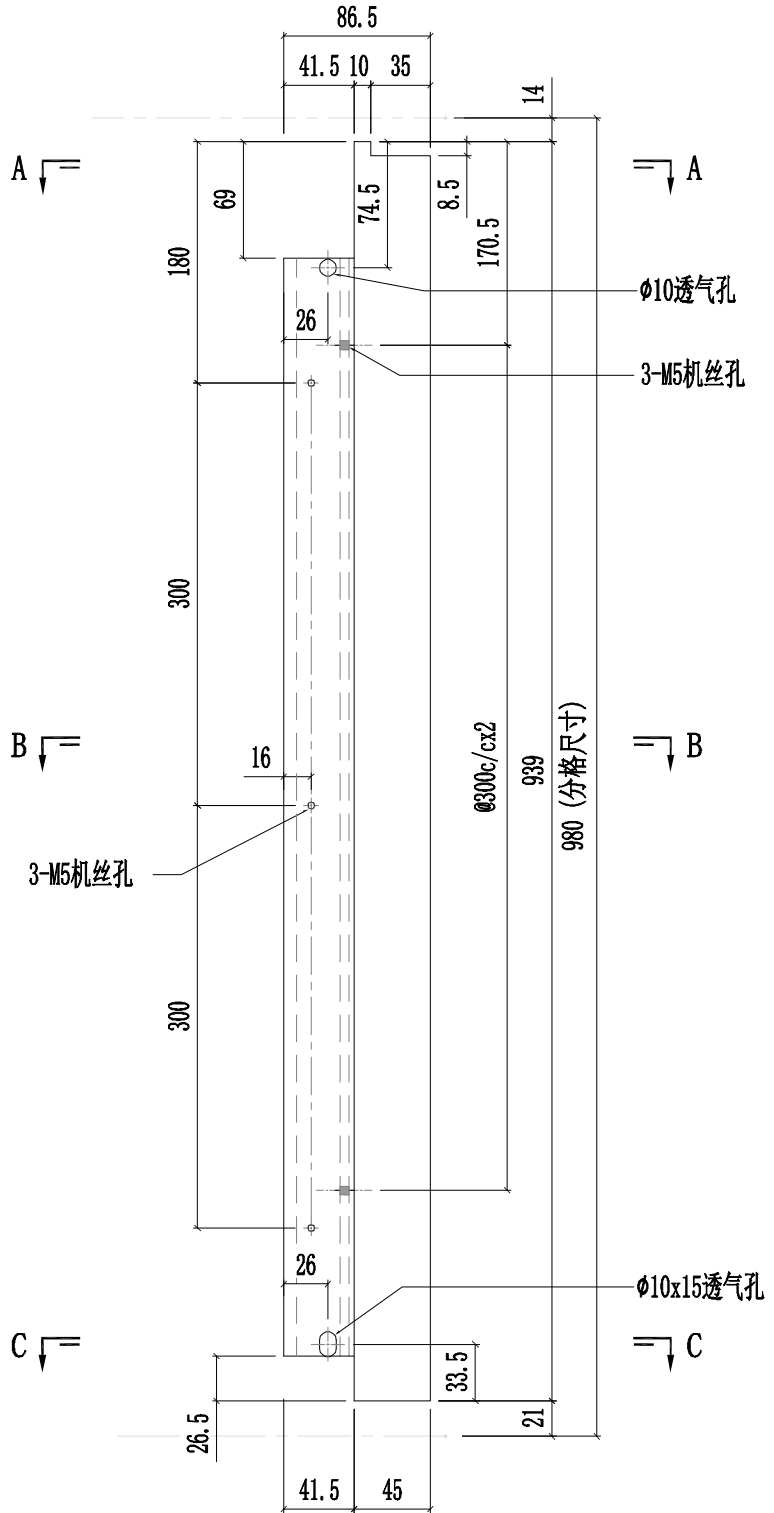


 <b>美特鋁質有限公司</b> MIDI Aluminium Fabricator Ltd.				工程號 J857 地盘 啟德6552	類別 制圖 李传鹏	物料號 M1 圖號 PT-X86060-P03
修改 03.02 - - 採用工廠 ✓ 地盘 日期 A - - 材料颜色 鍍化	图纸名称 铝料加工图		復核 練松文 批准 林仁安	2022-01-11 2022-01-13 2022-01-15	數量 - 單件重量 - (KG)	

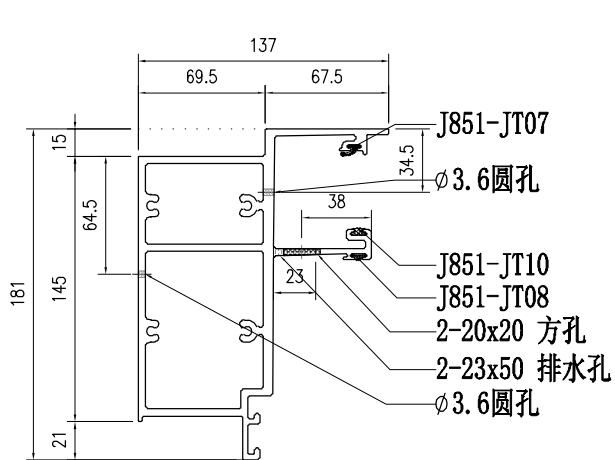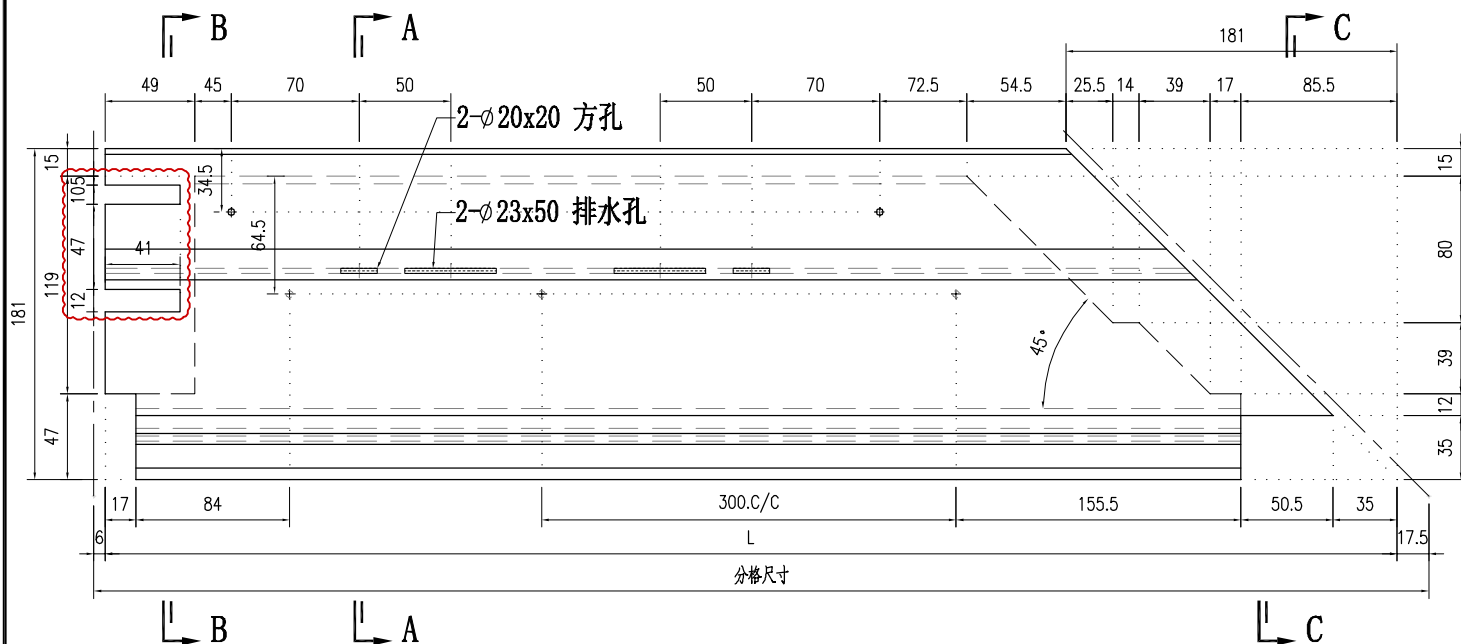


SECTION A-A

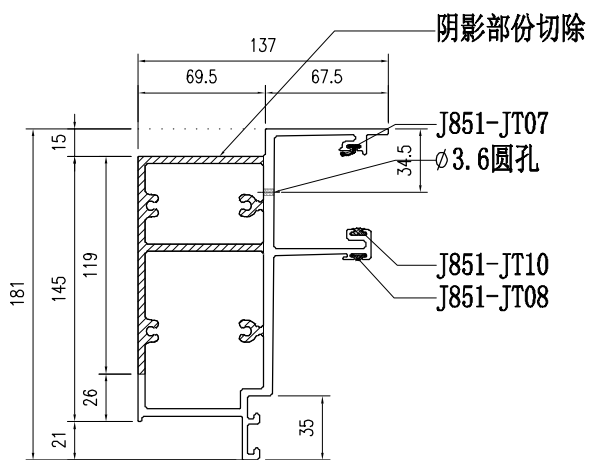

SECTION B-B

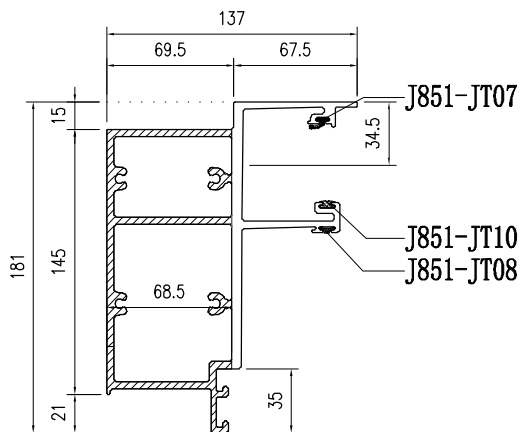

SECTION C-C


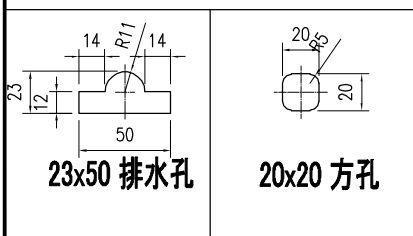


23x50 排水孔


20x20 方孔

部件编号	L	分格尺寸
PT-X86060-P03	2316.5	2340


 <b>美特鋁質有限公司</b> MIDI Aluminium Fabricator Ltd.				工程號 J857 地盘 啟德6552	類別 制圖 李传鹏	物料號 M1 2022-01-11	圖號 PT-X86060-P04
修改 03.02 日期 A	採用工廠 材料颜色 鉻化	图纸名称 铝料加工图 材料 X86060	復核 練松文 批准 林仁安	2022-01-13 2022-01-15	數量 - 單件重量 - (KG)		

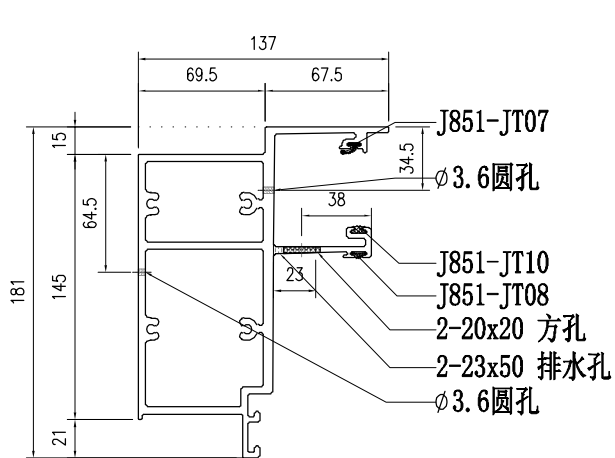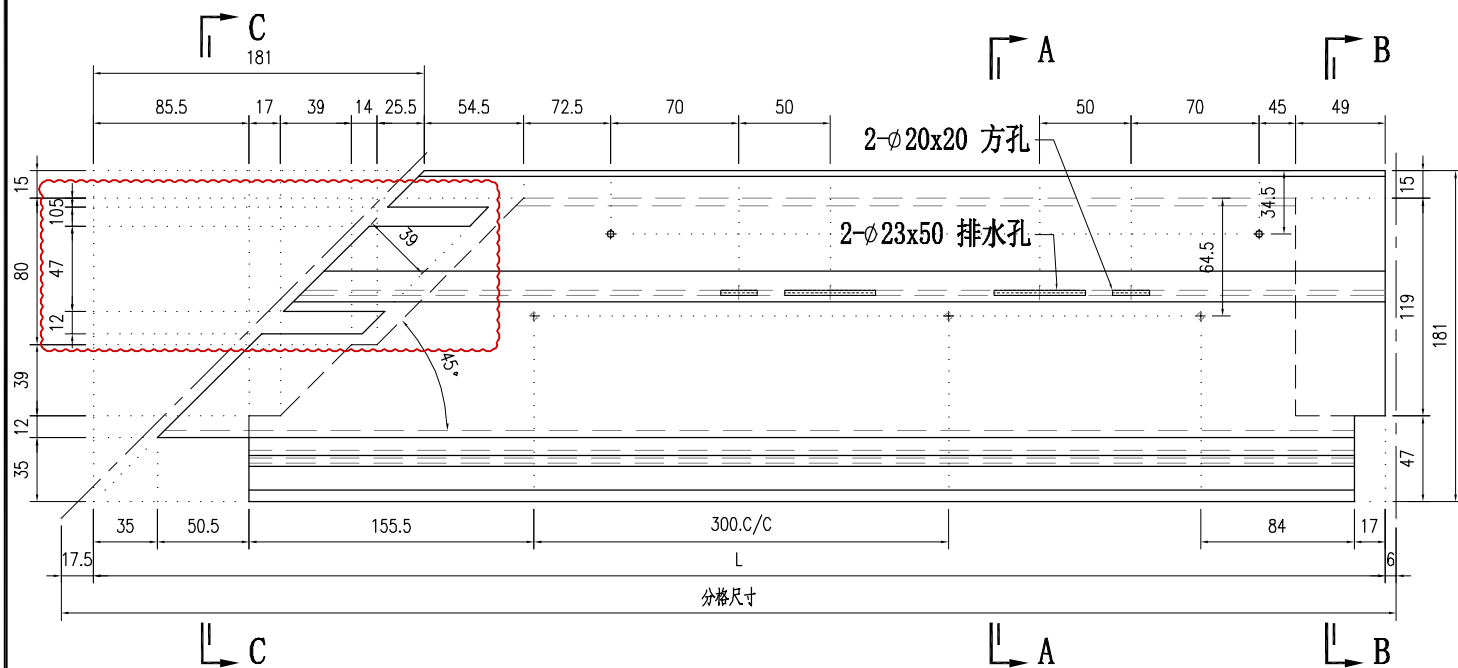


SECTION A-A

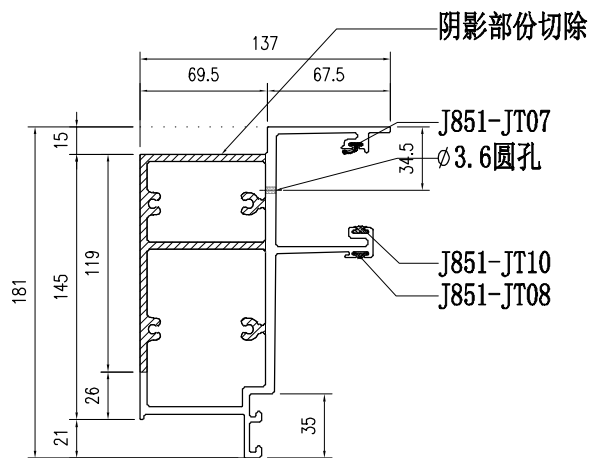

SECTION B-B


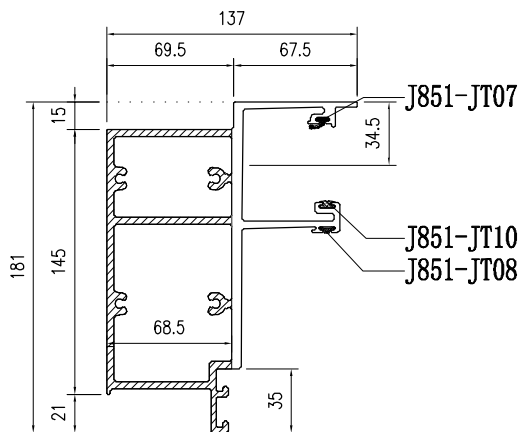


SECTION C-C

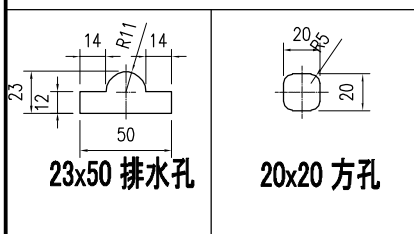


部件编号	L	分格尺寸
PT-X86060-P04	1646.5	1670



 <b>美特鋁質有限公司</b> MIDI Aluminium Fabricator Ltd.				工程號 J857 地盘 啟德6552	類別 制圖 李传鹏	物料號 M1 2022-01-11	圖號 PT-X86060-P05
修改 03.02 日期 A	採用工廠 材料颜色	地盤 鉻化	图纸名称 铝料加工图 材料 X86060	復核 練松文 批准 林仁安	2022-01-13 2022-01-15	數量 - 單件重量 -	(KG)

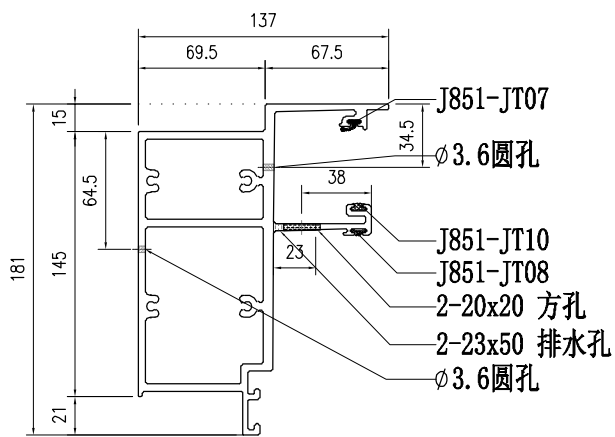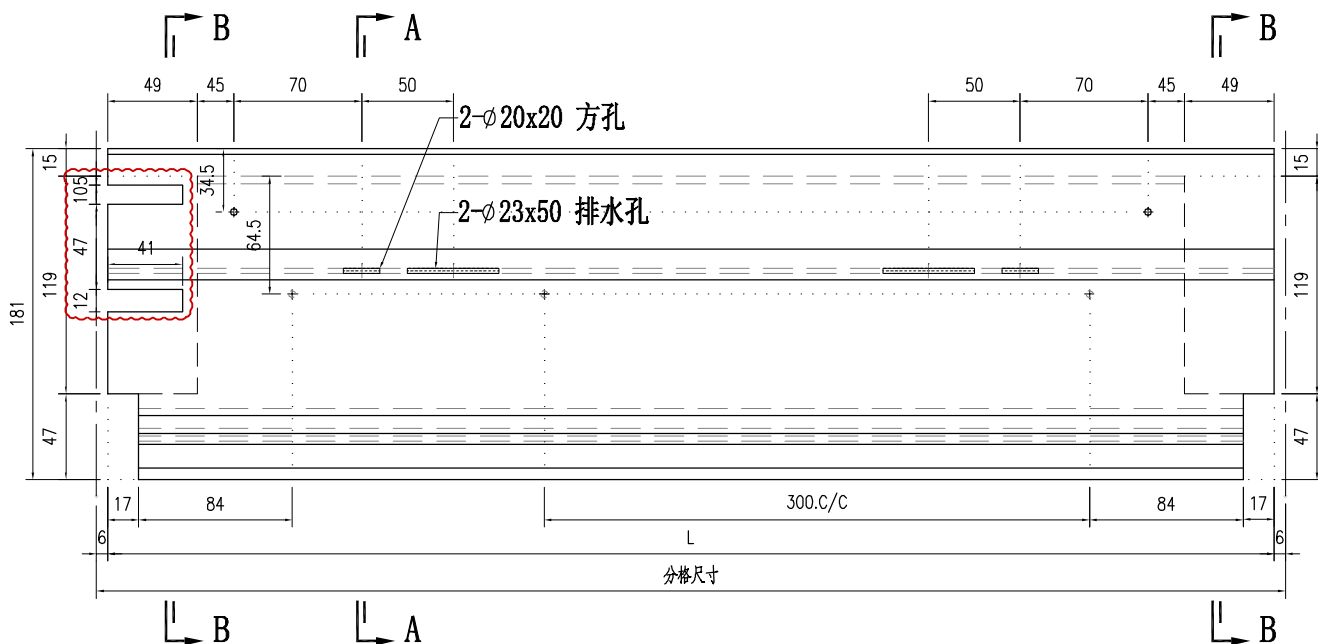

SECTION A-A


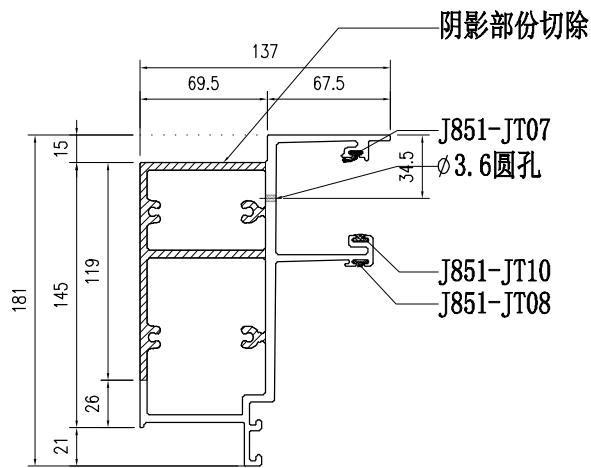


SECTION B-B

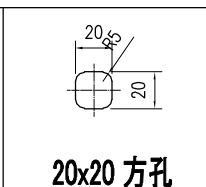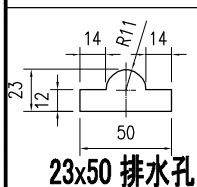


部件编号	L	分格尺寸
PT-X86060-P05-01	881.5	893.5
PT-X86060-P05-02	830	842


 <b>美特鋁質有限公司</b> MIDI Aluminium Fabricator Ltd.				工程號 J857 地盘 啟德G552	類別 制圖 李传鹏	物料號 M1 2022-01-11	圖號 PT-X86060-P06
修改 03.02 日期 A	採用工廠 材料颜色	地盤 鋳化	图纸名称 铝料加工图 材料 X86060	復核 練松文 批准 林仁安	2022-01-13 2022-01-15	數量 - 單件重量 -	- (KG)

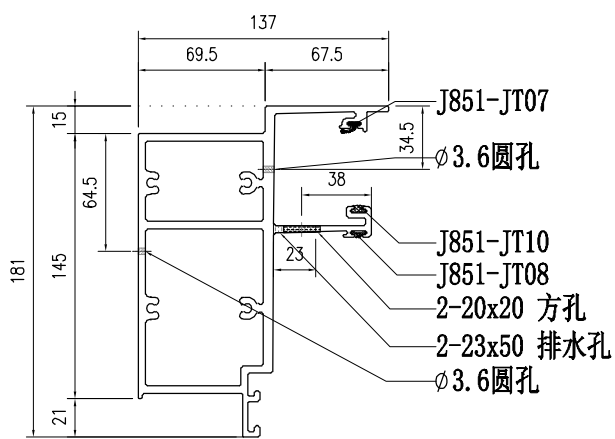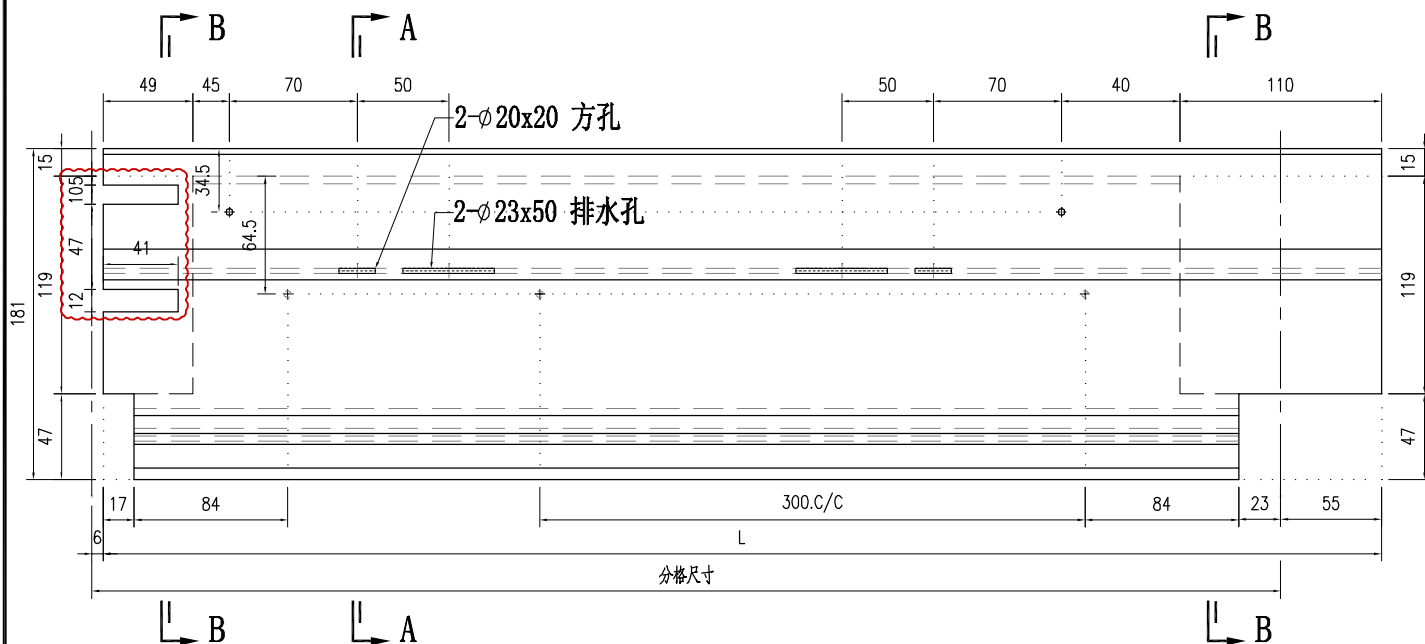

SECTION A-A


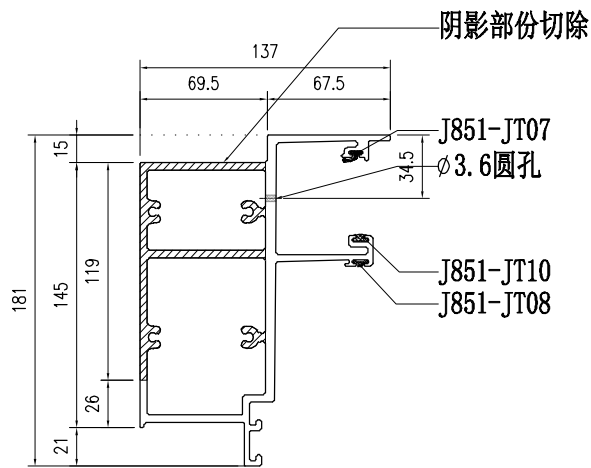


SECTION B-B

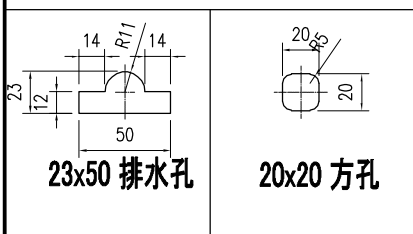


部件编号	L	分格尺寸
PT-X86060-P06	754	705


 <b>美特鋁質有限公司</b> MIDI Aluminium Fabricator Ltd.				工程號 J857 地盘 啟德6552	類別 制圖 李传鹏 復核 練松文 批准 林仁安	物料號 M1 2022-01-11 2022-01-13 2022-01-15	圖號 PT-X86060-P12 數量 - 單件重量 - (KG)
修改 03.02 日期 A	-	-	採用工廠 ✓ 地盤 材料颜色 鍍化	图纸名称 铝料加工图 材料 X86060			

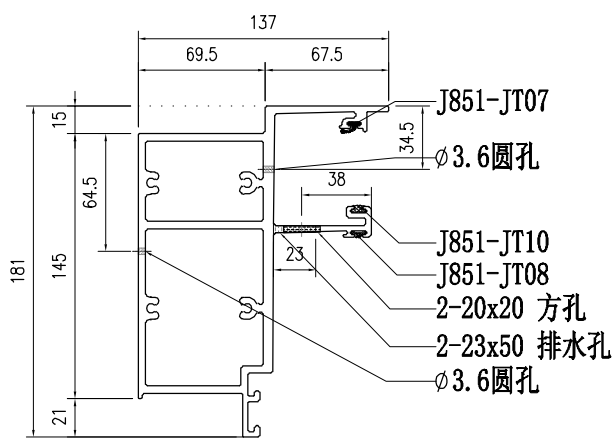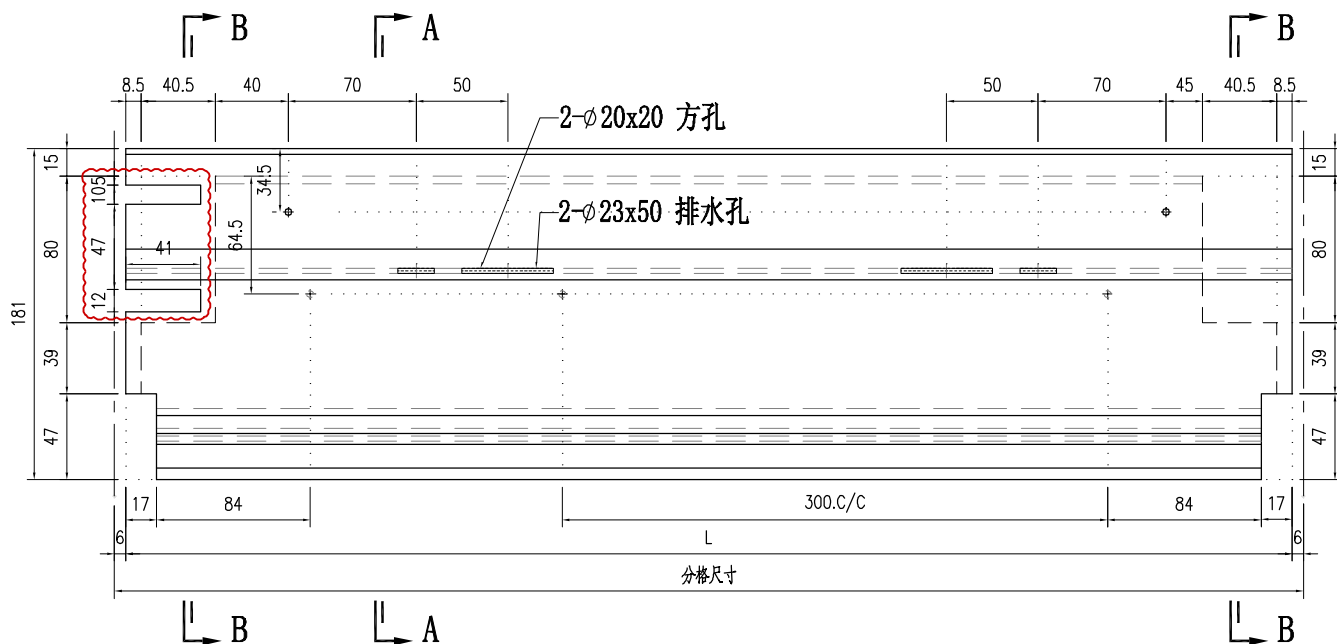

SECTION A-A


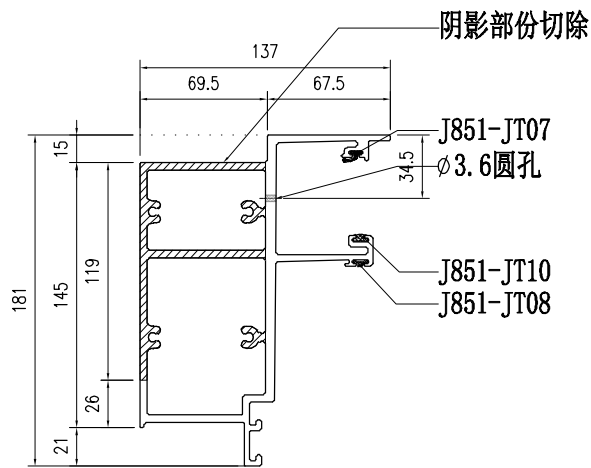


SECTION B-B

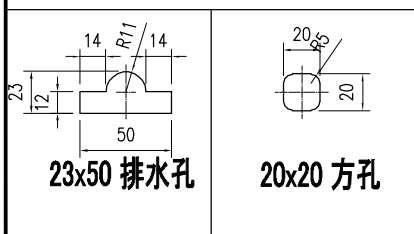


部件编号	L	分格尺寸
PT-X86060-P12	881.5	893.5


 <b>美特鋁質有限公司</b> MIDI Aluminium Fabricator Ltd.				工程號 J857 地盘 啟德6552	類別 制圖 李传鹏	物料號 M1 2022-01-11	圖號 PT-X86060-P13
修改 03.02 日期 A	採用工廠 材料颜色	地盤 鋳化	图纸名称 铝料加工图 材料 X86060	復核 練松文 批准 林仁安	2022-01-13 2022-01-15	數量 - 單件重量 -	(KG)

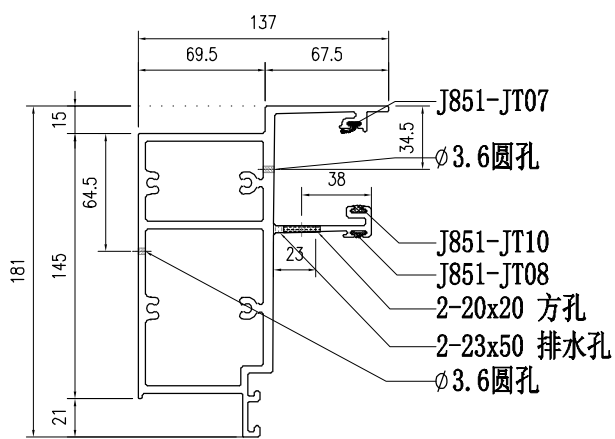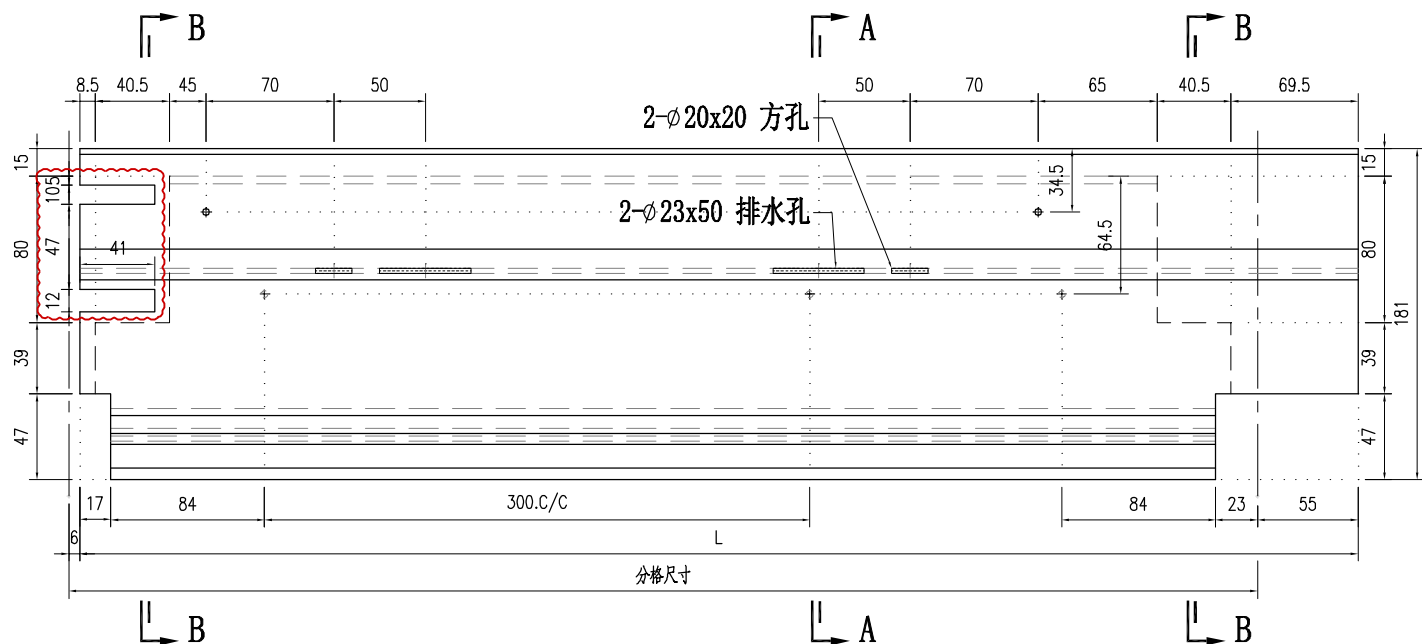

SECTION A-A

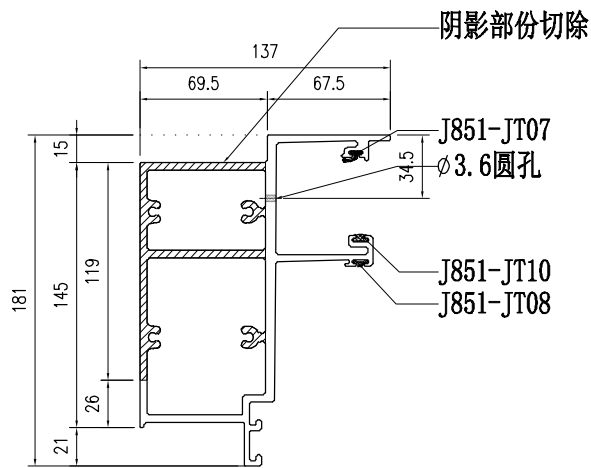

SECTION B-B


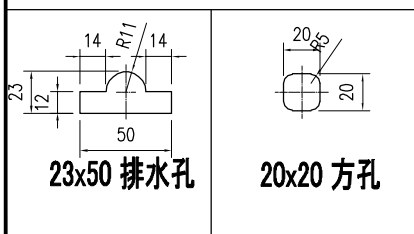


23x50 排水孔


20x20 方孔

部件编号	L	分格尺寸
PT-X86060-P13	754	705

 <b>美特鋁質有限公司</b> MIDI Aluminium Fabricator Ltd.				工程號 J857 地盘 啟德6552	類別 制圖 李传鹏	物料號 M1 2022-01-11	圖號 PT-X86062-P01
修改 03.02 日期 A	-	-	採用工廠 ✓ 材料颜色 鋳化	图纸名称 铝料加工图 材料 X86062	復核 練松文 批准 林仁安	2022-01-13 2022-01-15	數量 - 單件重量 - (KG)

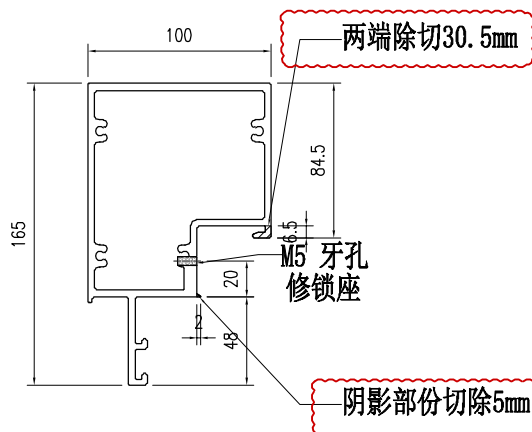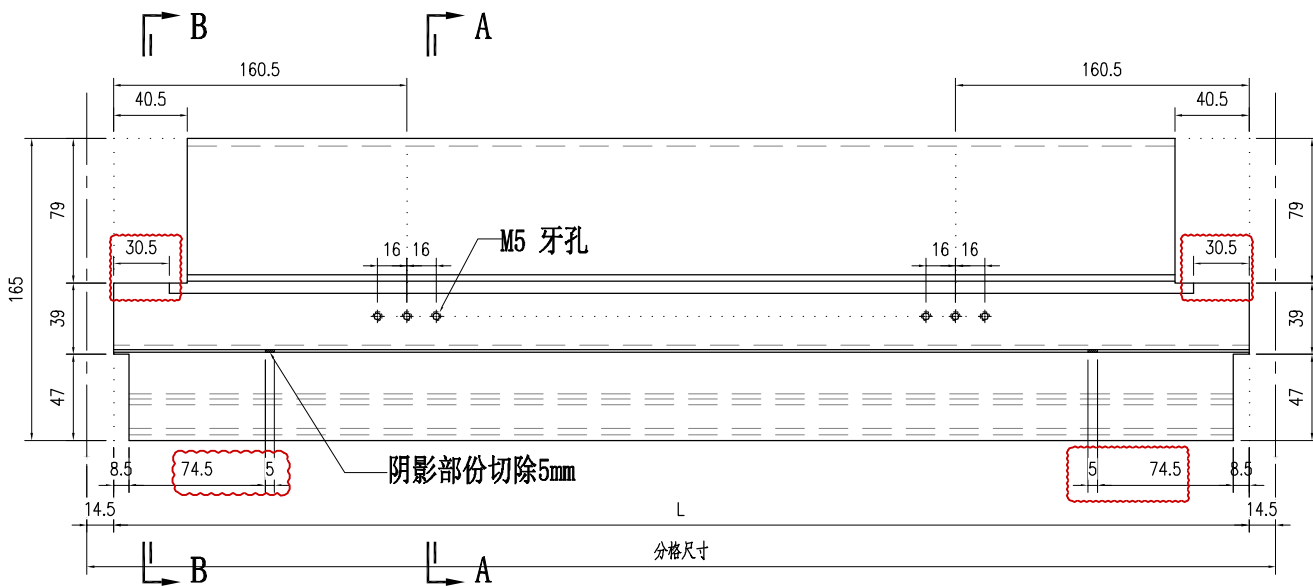

SECTION A-A


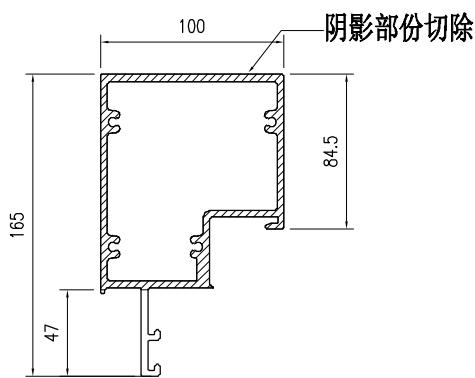


SECTION B-B


部件编号	L	分格尺寸
PT-X86062-P01-01	1142	1171
PT-X86062-P01-02	864.5	893.5



 <b>美特鋁質有限公司</b> MIDI Aluminium Fabricator Ltd.				工程號 J857 地盘 啟德G552	類別 制圖 李传鹏	物料號 M1 2022-01-11	圖號 PT-X86063-P01
修改 02.28/03.02 - 日期 A B -	採用工廠 ✓ 材料颜色 鋳化	地盤 鋳化	图纸名称 铝料加工图 材料 X86063	復核 練松文 批准 林仁安	2022-01-13 2022-01-15	數量 - 單件重量 -	(KG)

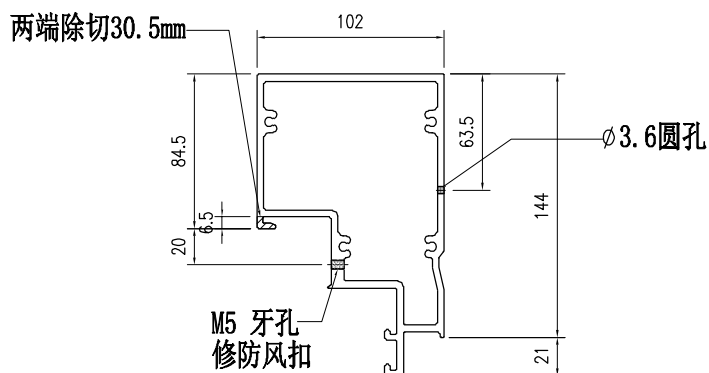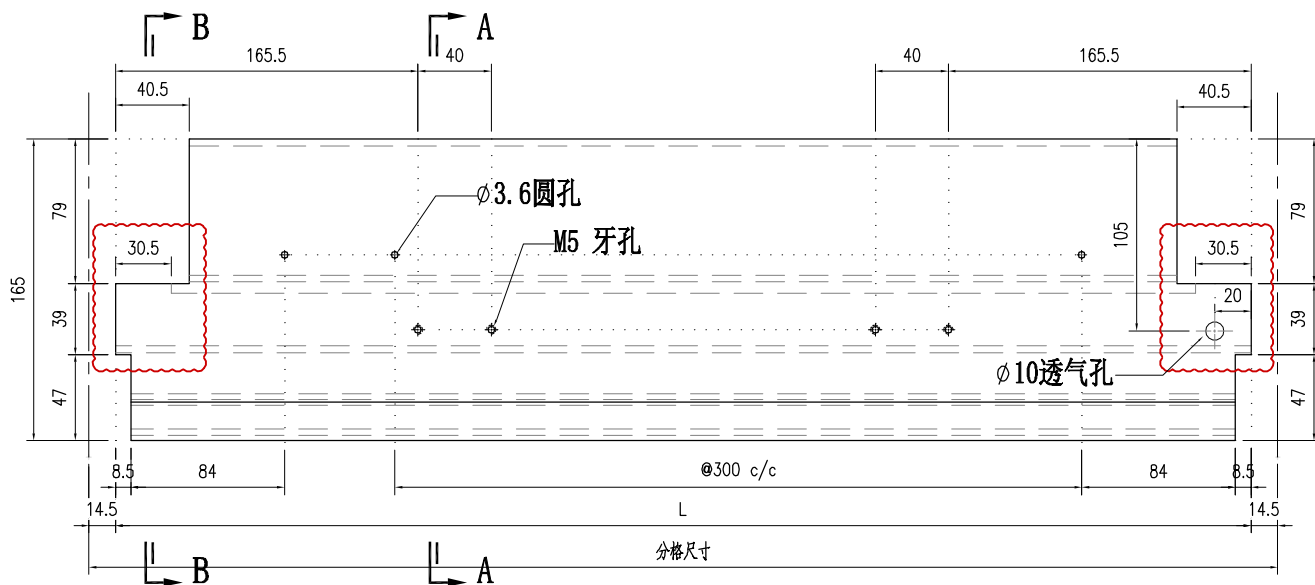




SECTION A-A

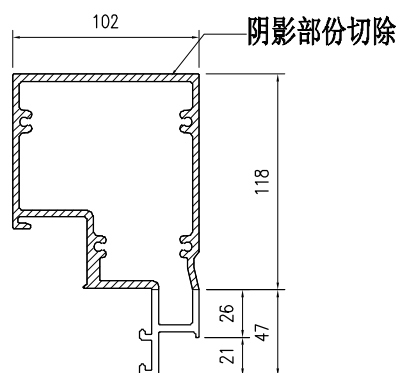

SECTION B-B

部件编号	L	分格尺寸
PT-X86063-P01-01	1142	1171
PT-X86063-P01-02	864.5	893.5

 <b>美特鋁質有限公司</b> MIDI Aluminium Fabricator Ltd.				工程號 J857 地盘 啟德G552	類別 制圖 李传鹏	物料號 M1 2022-01-11	圖號 PT-X86063-P11
修改 02.28/03.02 - 日期 A B -	採用工廠 ✓ 材料颜色 鍍化	地盤 鋁料加工圖	图纸名称 铝料加工圖 材料 X86063	復核 練松文 批准 林仁安	2022-01-13 2022-01-15	數量 - 單件重量 - (KG)	

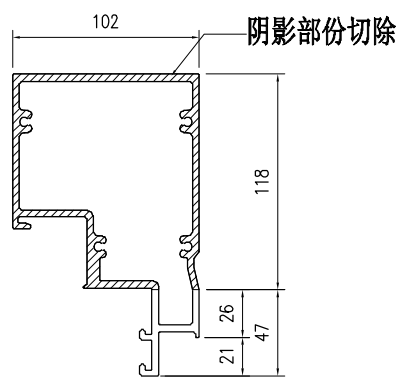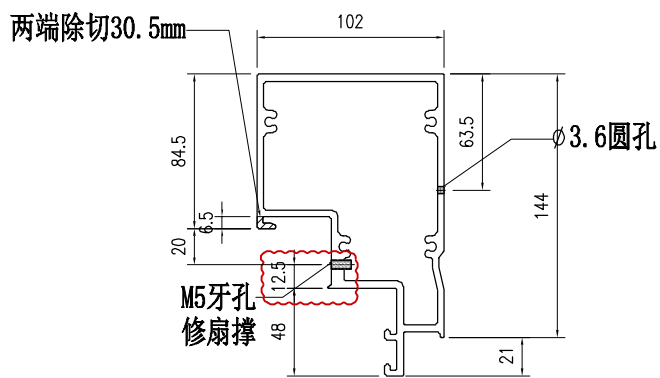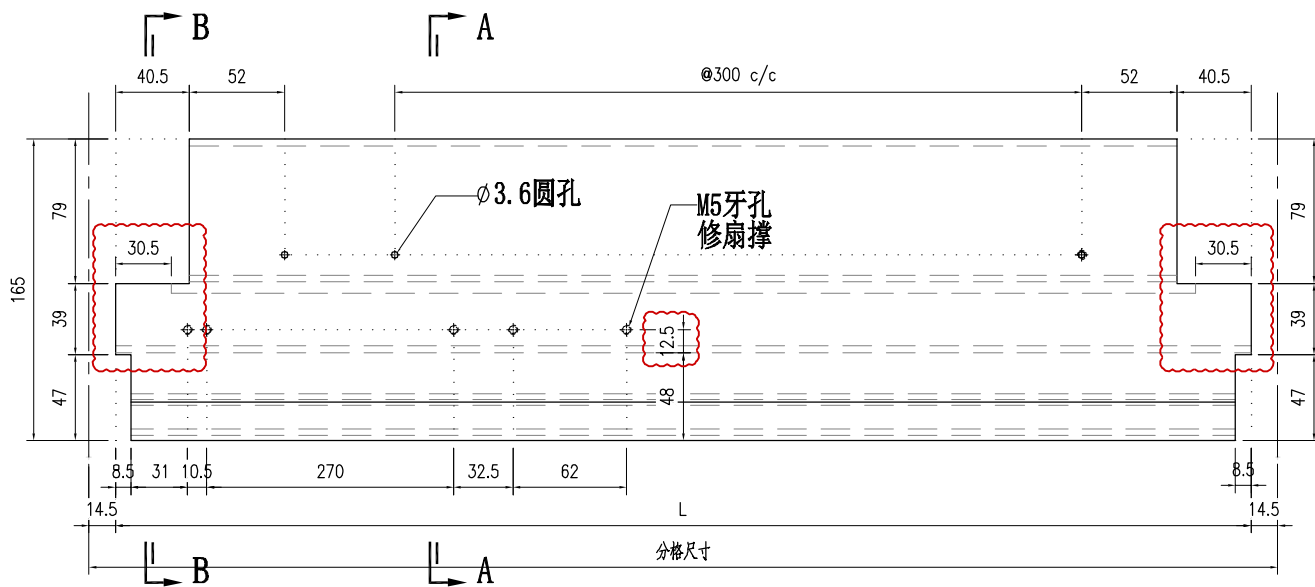

部件编号	L	分格尺寸
PT-X86063-P11	676	705