

工程指示 / 要求簡箋(E.I.)

工程指示編號：EI / 4307 / 22 修改版次：D  
 工程編號：J857 工程名稱：啟德 6552  
 工程項目：預製窗 - 大貨鋁窗鋁料加工圖(EI/4162 續)  
 收件人：生統 發件人：Yancy Chen 日期：14/02/2022

要求提供 / 確認 事項：

- |                                    |                                     |                               |
|------------------------------------|-------------------------------------|-------------------------------|
| <input type="checkbox"/> 初步鋁料 B.M. | <input type="checkbox"/> 加工拆圖，然後生產  | <input type="checkbox"/> 尺寸表  |
| <input type="checkbox"/> 正式鋁料 B.M. | <input type="checkbox"/> 技術上資料 / 指示 | <input type="checkbox"/> 報價   |
| <input type="checkbox"/> 配件 B.M.   | <input type="checkbox"/> 樣辦或貨品說明書   | <input type="checkbox"/> 分判合約 |
| <input type="checkbox"/> 其他：_____  |                                     |                               |

內容：

請按附件修改圖紙加工。

主要修改之處：改生窗玉攔河鋁槽新開模型材等。

由於 EI/4162 已到 K 版，無法登記，此 EI/ 4307 為 EI/4162 的修改版。

請在 1/3/2022 前完成上列要求。

附：

1+ 8 頁

以上項目為：

- 原合約工程包                       原合約工程加 / 減賬                       新工程報價

原因：-\_\_\_\_\_

分發東莞各部門：

- ( ) 生產技術總監  連附件    ( ) 技術部  連附件    ( ) 生產部  連附件    ( ) 機械設計部  連附件  
 ( ) 採購部  連附件    ( / ) 生產統籌部  連附件  
 ( / ) 質檢部  連附件    ( ) 會計部  連附件    ( ) 報關組  連附件    ( / ) 其他 小羅  連附件

分發香港各部門：

- ( ) 行政部  連附件    ( ) 會計部  連附件    ( ) 統籌部  連附件    ( ) 工程部地盤科文  連附件  
 ( ) 採購部  連附件    ( ) QS 部  連附件    ( ) 維修部  連附件    ( ) 其他 \_\_\_\_\_  連附件

傳遞編號：




HK 0236 / 22

發件人簽署： Yancy Chen

項目經理簽署： [Signature]

 美特鋁質 有限公司 MIDI Aluminium Fabricator Ltd.				類別		物料號	
修改	A	B		制圖	HHQ	2021.12.17	圖號 J857-LH1L
日期	12.27	2.11		復核	WLQ	2021.12.17	數量 188
				批准			位置




原EI/4162/21

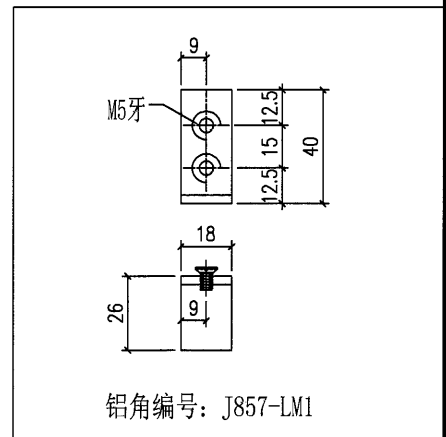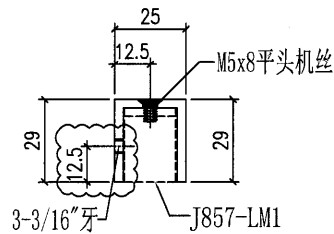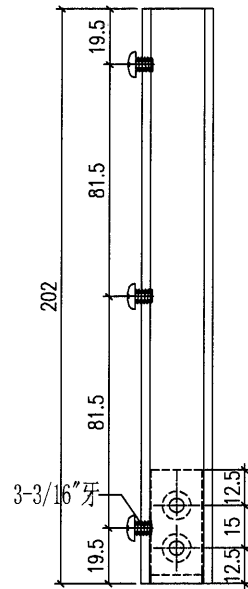

工程號	J-857	地盤	啟德6552	附 件
名稱	铝槽加工图		探用	
材料	H99669 (25x29x3铝槽)		地盤	
顏色	深灰色		工廠	

 美特鋁質 有限公司 MIDI Aluminium Fabricator Ltd.				類別		物料號	
修改	A	B		制圖	HHQ	2021.12.17	圖號 J857-LH1R
日期	12.27	2.11		復核	WLQ	2021.12.17	數量 239
				批准			位置




原EI/4162/21

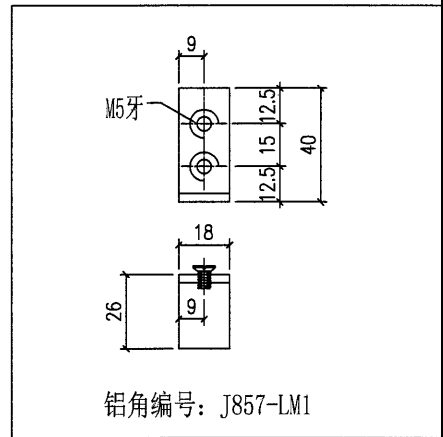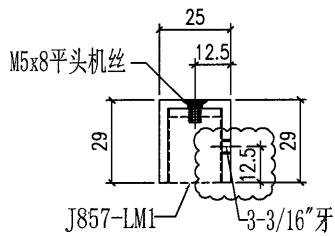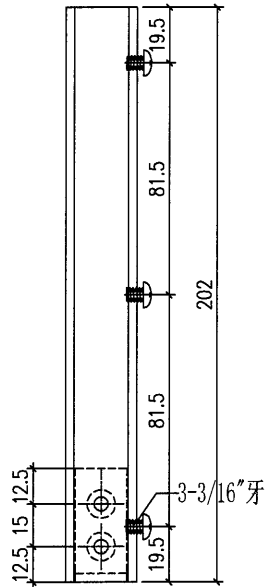

工程號	J-857	地盤	啟德6552	附 件
名稱	鋁槽加工圖		採用	
材料	H99669 (25x29x3鋁槽)		地盤	
顏色	深灰色		工廠	

 美特鋁質有限公司 MIDI Aluminium Fabricator Ltd.				類別		物料號	
修改	A	B		制圖	HHQ	2021.12.17	圖號 J857-LH2L
日期	12.27	2.11		復核	WLQ	2021.12.17	數量 134
				批准			位置




原EI/4162/21

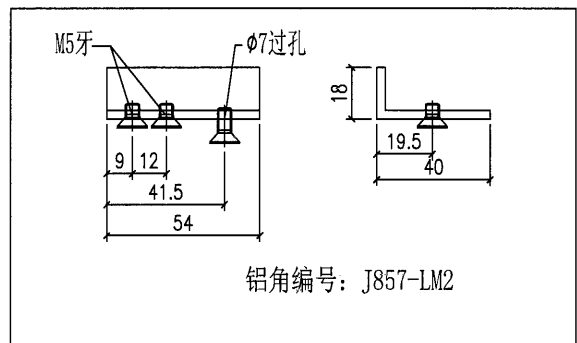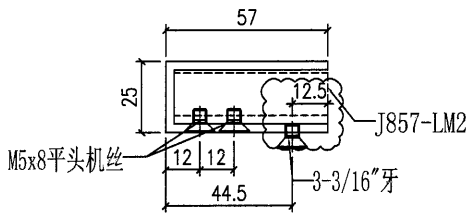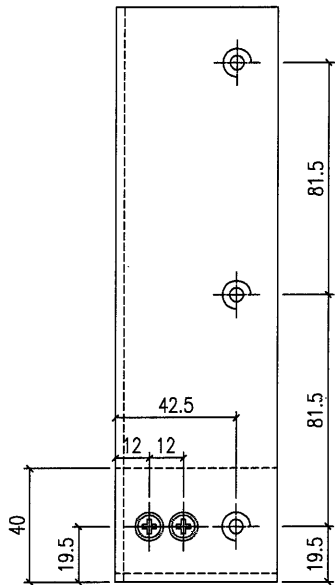

工程號	J-857	地盤	啟德6552	附 件
名稱	铝槽加工圖		探用	
材料	X86176 (25x57x3铝槽)		地盤	
顏色	深灰色		工廠	

 美特鋁質 有限公司 MIDI Aluminium Fabricator Ltd.				類別		物料號	
修改	A	B		制圖	HHQ	2021.12.17	圖號 J857-LH2R
日期	12.27	2.11		復核	WLQ	2021.12.17	數量 52
				批准			位置




原EI/4162/21

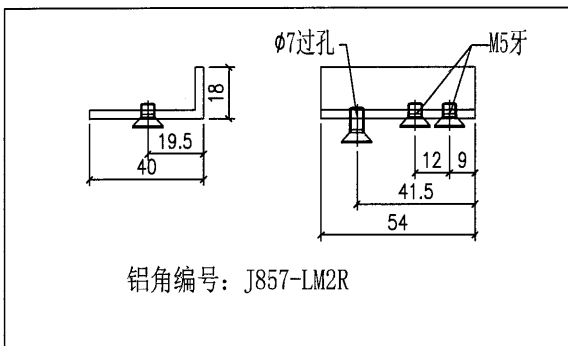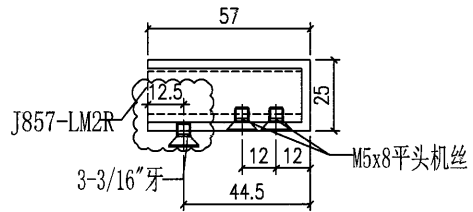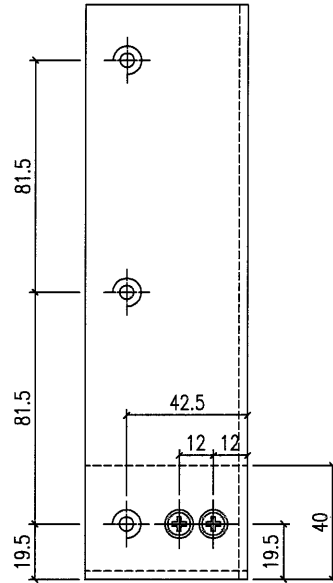

工程號	J-857	地盤	啟德6552	附 件
名稱	铝槽加工图		探用	
材料	X86176 (25x57x3铝槽)		地盤	
顏色	深灰色		工廠	

 美特鋁質 有限公司 MIDI Aluminium Fabricator Ltd.				類別		物料號	
修改	A	B		制圖	HHQ	2021.12.17	圖號 J857-LH3L
日期	12.27	2.11		復核	WLQ	2021.12.17	數量 51
				批准			位置




原EI/4162/21

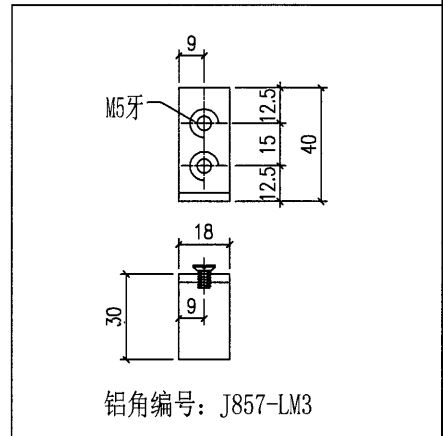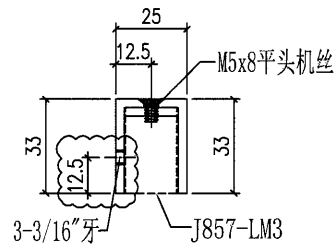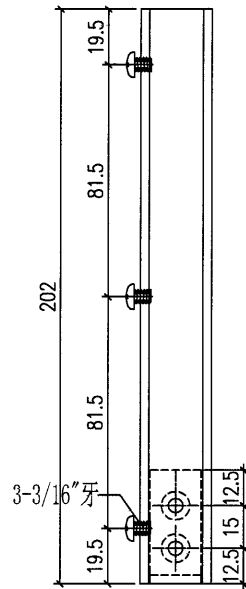

工程號	J-857	地盤	啟德6552	附 件
名稱	鋁槽加工圖		採用	
材料	X86175 (25x33x3鋁槽)		地盤	
顏色	深灰色		工廠	

 美特鋁質 有限公司 MIDI Aluminium Fabricator Ltd.				類別		物料號	
修改	A	B		制圖	HHQ	2021.12.17	圖號 J857-LH3R
日期	12.27	2.11		復核	WLQ	2021.12.17	數量 82
				批准			位置


原EI/4162/21

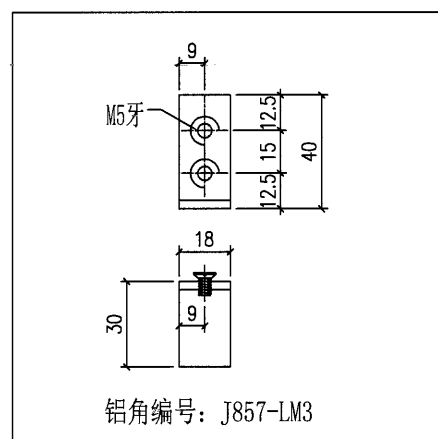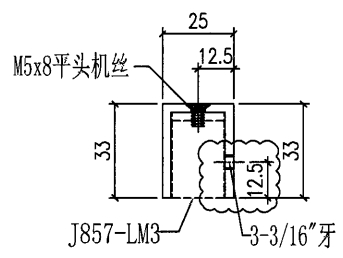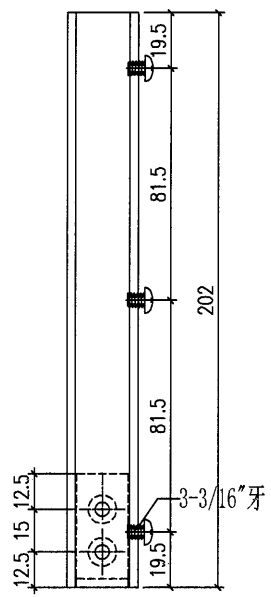


工程號	J-857	地盤	啟德6552	附 件
名稱	铝槽加工图		探用	
材料	X86175 (25x33x3铝槽)		地盤	
顏色	深灰色		工廠	

 <b>美特鋁質</b> 有限公司 MIDI Aluminium Fabricator Ltd.				類別		物料號	
修改	A	B		制圖	HHQ	2021.12.17	圖號 J857-LM1
日期	12.27	2.11		復核	WLQ	2021.12.17	數量
				批准			位置


原EI/4162/21

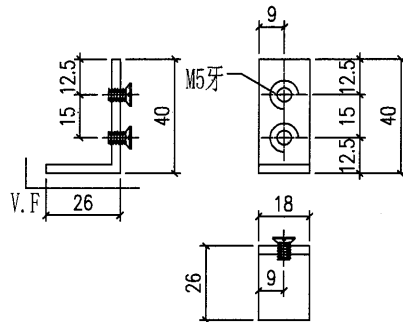


铝角编号: J857-LM1  
数量: 427

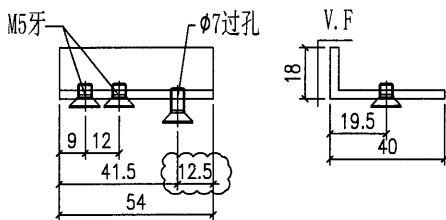

铝角编号: J857-LM2  
数量: 134

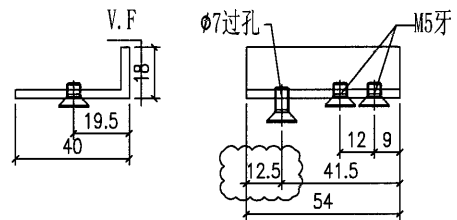

铝角编号: J857-LM2R  
数量: 52

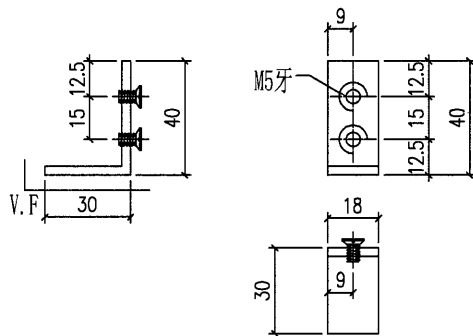

铝角编号: J857-LM3  
数量: 133

工程號	J-857	地盤	啟德6552	附 件
名稱	攔河底托鋁角加工圖		採用	
材料	L044 (40x40x3鋁角)		地盤	
顏色	深灰色		工廠	

 <b>美特鋁質</b> 有限公司 MIDI Aluminium Fabricator Ltd.				類別		物料號	
修改	A	-		制圖	HHQ	2021.12.17	圖號 AW13-BY*-2
日期	1.14	-		復核	WLQ	2021.12.17	數量
				批准			位置

原EI/4162/21

加工图见: AW13-BY\*

窗號		分格寬度L	分格高度H	-	-	總幅數量
AW17-BY1		<b>710</b>	<b>350</b>	-	-	<b>27</b>
序號	料號	名稱	出筍	長度L	單幅數量	
1	X86037	百葉片	避位	<b>485</b>	4	
2	X86107	百葉片底	避位	<b>485</b>	1	
3	B2257	百葉玉企巴	直口	<b>298</b>	2	
窗號		分格寬度L	分格高度H	-	-	總幅數量
AW15R-BY1		<b>750</b>	<b>350</b>	-	-	<b>22</b>
序號	料號	名稱	出筍	長度L	單幅數量	
1	X86037	百葉片	避位	<b>487</b>	4	
2	X86107	百葉片底	避位	<b>487</b>	1	
3	B2257	百葉玉企巴	直口	<b>298</b>	2	
窗號		分格寬度L	分格高度H	-	-	總幅數量
AW15R-BY2		<b>760</b>	<b>350</b>	-	-	<b>22</b>
序號	料號	名稱	出筍	長度L	單幅數量	
1	X86037	百葉片	避位	<b>535</b>	4	
2	X86107	百葉片底	避位	<b>535</b>	1	
3	B2257	百葉玉企巴	直口	<b>298</b>	2	
窗號		分格寬度L	分格高度H	-	-	總幅數量
AW15aR-BY1		<b>750</b>	<b>350</b>	-	-	<b>2</b>
序號	料號	名稱	出筍	長度L	單幅數量	
1	X86037	百葉片	避位	<b>487</b>	4	
2	X86107	百葉片底	避位	<b>487</b>	1	
3	B2257	百葉玉企巴	直口	<b>298</b>	2	
窗號		分格寬度L	分格高度H	-	-	總幅數量
AW15aR-BY2		<b>760</b>	<b>350</b>	-	-	<b>2</b>
序號	料號	名稱	出筍	長度L	單幅數量	
1	X86037	百葉片	避位	<b>535</b>	4	
2	X86107	百葉片底	避位	<b>535</b>	1	
3	B2257	百葉玉企巴	直口	<b>298</b>	2	
窗號		分格寬度L	分格高度H	-	-	總幅數量
AW17R-BY2		<b>710</b>	<b>350</b>	-	-	<b>27</b>
序號	料號	名稱	出筍	長度L	單幅數量	
1	X86037	百葉片	避位	<b>485</b>	4	
2	X86107	百葉片底	避位	<b>485</b>	1	
3	B2257	百葉玉企巴	直口	<b>298</b>	2	

工程號	J-857	地盤	啟德6552	附 件
名稱	百葉組裝圖		採用	
材料	詳見加工圖		地盤	
顏色	深灰色		工廠	