

工程指示 / 要求簡箋(E.I.)

工程指示編號：EI / 4329 / 22 修改版次：A

工程編號：J857 工程名稱：啟德 6552

工程項目：幕牆單元件 - 廠用鋁板 BM(第三批)

收件人：生統 發件人：Yancy Chen 日期：07/03/2022

要求提供 / 確認 事項：

- | | | |
|------------------------------------|-------------------------------------|-------------------------------|
| <input type="checkbox"/> 初步鋁料 B.M. | <input type="checkbox"/> 加工拆圖，然後生產 | <input type="checkbox"/> 尺寸表 |
| <input type="checkbox"/> 正式鋁料 B.M. | <input type="checkbox"/> 技術上資料 / 指示 | <input type="checkbox"/> 報價 |
| <input type="checkbox"/> 配件 B.M. | <input type="checkbox"/> 樣辦或貨品說明書 | <input type="checkbox"/> 分判合約 |
| <input type="checkbox"/> 其他：_____ | | |

內容：

按附件修改 BM 表和圖紙，訂購和生產鋁板，送廠。

AL1 - Dark Bronze 古銅色，色號：ECD3M96294S-ZD1 (PVDF, 3 coatings).

AL2 - Dark Grey 深灰色，色號：ECK3M96295S-ZD1 (PVDF, 3 coatings)

AL3 - Silver 銀色，色號：ECK3D08184S-ZD1 (PVDF, 3 coatings).

請在 30/04/2022 前完成上列要求。

附： 1 + 27 頁

以上項目為：

原合約工程包 原合約工程加 / 減賬 新工程報價

原因：-

分發東莞各部門：

- () 生產技術總監 連附件 () 技術部 連附件 () 生產部 連附件 () 機械設計部 連附件
 () 採購部 連附件 (/) 生產統籌部 連附件
 () 質檢部 連附件 () 會計部 連附件 () 報關組 連附件 () 其他 小羅 連附件

分發香港各部門：


- () 行政部 連附件 () 會計部 連附件 () 統籌部 連附件 () 工程部地盤科文 連附件
 () 採購部 連附件 () QS 部 連附件 () 維修部 連附件 () 其他 _____ 連附件


傳遞編號：

發件人簽署：


項目經理簽署：


Hk 0340 / 22

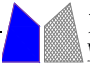 美特鋁質 有限公司 MIDI Aluminium Fabricator Ltd.		工程號: J-857	計算: 刘灿	日期: 2022.01.06	送呈: 施哥								
		地盤名稱: 啟德6552	核對: 徐祥坤	日期: 2022.01.07	副本: 细佬								
廠用鋁板B.M表		項目類別: 第三批	批准: 林仁安	日期: 2022.01.12									
BM編號:		修改版次: C	A/C Code: 2022.03.05	總V.F.: 646.660	總重量: 4534.65								
序號	修改內容	鋁板圖號	鋁板名稱	顏色	實用	後備	總數	總重量	展開面積		單件V.F.		圖紙編號
									單件展開面積	總展開面積	單件V.F.	總V.F.	
									平方米		平方米		
1		BST-CY001	3mm厚鋁板	ECK3M96295S-ZD1	5	0	5	17.540	0.647	3.236	0.477	2.387	BST-C01
2		BST-CY003	3mm厚鋁板	ECK3M96295S-ZD1	5	0	5	45.691	1.686	8.430	1.372	6.861	BST-C01
3		BST-CY007	3mm厚鋁板	ECK3M96295S-ZD1	21	0	21	165.096	1.451	30.461	1.169	24.554	BST-C01
4		BST-CY008	3mm厚鋁板	ECK3M96295S-ZD1	21	0	21	99.279	0.872	18.317	0.671	14.095	BST-C01
5		BST-CY011	3mm厚鋁板	ECK3M96295S-ZD1	7	0	7	36.536	0.963	6.741	0.749	5.246	BST-C01
6		BST-CY013	3mm厚鋁板	ECK3M96295S-ZD1	7	0	7	28.825	0.760	5.318	0.574	4.020	BST-C01
7		BST-CY014	3mm厚鋁板	ECK3M96295S-ZD1	5	0	5	29.146	1.076	5.378	0.846	4.231	BST-C01
8		BST-CY015	3mm厚鋁板	ECK3M96295S-ZD1	7	0	7	14.569	0.384	2.688	0.251	1.755	BST-C03
9		BST-CZ001	3mm厚鋁板	ECK3M96295S-ZD1	5	0	5	35.040	1.293	6.465	1.034	5.168	BST-C02
10	C修改	BST-CZ004	3mm厚鋁板	ECK3M96295S-ZD1	0	0	0	0.000	1.180	0.000	0.936	0.000	BST-C02
11		BST-CZ005	3mm厚鋁板	ECK3M96295S-ZD1	5	0	5	12.459	0.460	2.299	0.316	1.579	BST-C02
12		BST-CZ006	3mm厚鋁板	ECK3M96295S-ZD1	21	0	21	165.096	1.451	30.461	1.169	24.554	BST-C02
13		BST-CZ009	3mm厚鋁板	ECK3M96295S-ZD1	21	0	21	99.279	0.872	18.317	0.671	14.095	BST-C02
14		BST-CZ010	3mm厚鋁板	ECK3M96295S-ZD1	7	0	7	47.634	1.256	8.789	1.001	7.009	BST-C02
15		BST-CZ012	3mm厚鋁板	ECK3M96295S-ZD1	7	0	7	20.118	0.530	3.712	0.377	2.636	BST-C02
16		BST-CZ016	3mm厚鋁板	ECK3M96295S-ZD1	7	0	7	39.296	1.036	7.250	0.812	5.684	BST-C04
17	C新增	BST-CZ030	3mm厚鋁板	ECK3M96295S-ZD1	5	0	5	32.073	1.184	5.918	0.939	4.696	BST-C05
18		BST-D001	3mm厚鋁板	ECK3M96295S-ZD1	1	0	1	2.844	0.525	0.525	0.384	0.384	BST-D01
19		BST-D002	3mm厚鋁板	ECK3M96295S-ZD1	1	0	1	7.566	1.396	1.396	1.117	1.117	BST-D01
20		BST-D003	3mm厚鋁板	ECK3M96295S-ZD1	1	0	1	1.952	0.360	0.360	0.246	0.246	BST-D01
21		BST-D004	3mm厚鋁板	ECK3M96295S-ZD1	1	0	1	4.302	0.794	0.794	0.611	0.611	BST-D01
22		BST-D005	3mm厚鋁板	ECK3M96295S-ZD1	6	0	6	17.066	0.525	3.149	0.384	2.305	BST-D01

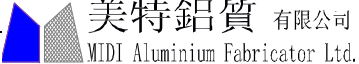 美特鋁質 有限公司 MIDI Aluminium Fabricator Ltd.		工程號:	J-857	計算:	刘灿		日期:	2022.01.06		送呈:	施哥		
		地盤名稱:	啟德6552	核對:	徐祥坤		日期:	2022.01.07		副本:	细佬		
廠用鋁板B.M表		項目類別:	第三批	批准:	林仁安		日期:	2022.01.12					
BM編號:		修改版次:	C	A/C Code:	2022.03.05		總V.F.:	646.660		總重量:	4534.65		
序號	修改內容	鋁板圖號	鋁板名稱	顏色	實用	後備	總數	總重量	展開面積		單件V.F.		圖紙編號
									平方米	平方米	平方米	平方米	
23		BST-D006	3mm厚鋁板	ECK3M96295S-ZD1	1	0	1	3.858	0.712	0.712	0.542	0.542	BST-D01
24		BST-D007	3mm厚鋁板	ECK3M96295S-ZD1	8	0	8	22.727	0.524	4.193	0.384	3.069	BST-D01
25		BST-D008	3mm厚鋁板	ECK3M96295S-ZD1	4	0	4	19.754	0.911	3.645	0.709	2.837	BST-D01
26		BST-D009	3mm厚鋁板	ECK3M96295S-ZD1	4	0	4	11.093	0.512	2.047	0.373	1.493	BST-D01
27		BST-D010	3mm厚鋁板	ECK3M96295S-ZD1	3	0	3	11.307	0.695	2.086	0.528	1.583	BST-D01
28		BST-D011	3mm厚鋁板	ECK3M96295S-ZD1	2	0	2	7.651	0.706	1.412	0.537	1.073	BST-D01
29		BST-D012	3mm厚鋁板	ECK3M96295S-ZD1	4	0	4	7.822	0.361	1.443	0.246	0.985	BST-D01
30		BST-D013	3mm厚鋁板	ECK3M96295S-ZD1	4	0	4	22.898	1.056	4.225	0.831	3.325	BST-D01
31		BST-D014	3mm厚鋁板	ECK3M96295S-ZD1	2	0	2	8.135	0.750	1.501	0.574	1.148	BST-D01
32		BST-D016	3mm厚鋁板	ECK3M96295S-ZD1	2	0	2	11.683	1.078	2.156	0.850	1.699	BST-D01
33		BST-D017	3mm厚鋁板	ECK3M96295S-ZD1	2	0	2	14.919	1.376	2.753	1.101	2.201	BST-D01
34		BST-D018	3mm厚鋁板	ECK3M96295S-ZD1	4	0	4	12.089	0.558	2.230	0.412	1.647	BST-D01
35		BST-D019	3mm厚鋁板	ECK3M96295S-ZD1	2	0	2	9.379	0.865	1.731	0.671	1.341	BST-D01
36		BST-D021	3mm厚鋁板	ECK3M96295S-ZD1	1	0	1	2.958	0.546	0.546	0.402	0.402	BST-D01
37	C修改	BST-D022	3mm厚鋁板	ECK3M96295S-ZD1	0	0	0	0.000	0.414	0.000	0.291	0.000	BST-D01
38		BST-D023	3mm厚鋁板	ECK3M96295S-ZD1	1	0	1	1.742	0.321	0.321	0.213	0.213	BST-D01
39		BST-D062	3mm厚鋁板	ECK3M96295S-ZD1	1	0	1	2.276	0.420	0.420	0.296	0.296	BST-D01
40		BST-D080	3mm厚鋁板	ECK3M96295S-ZD1	5	0	5	14.329	0.529	2.644	0.388	1.938	BST-D01
41		BST-D081	3mm厚鋁板	ECK3M96295S-ZD1	2	0	2	7.694	0.710	1.420	0.540	1.080	BST-D01
42		BST-D084	3mm厚鋁板	ECK3M96295S-ZD1	1	0	1	5.831	1.076	1.076	0.848	0.848	BST-D01
43	C新增	BST-D090	3mm厚鋁板	ECK3M96295S-ZD1	2	0	2	4.551	0.420	0.840	0.296	0.592	BST-D03
44		BST-EY001	3mm厚鋁板	ECK3M96295S-ZD1	1	0	1	3.068	0.566	0.566	0.408	0.408	BST-E01


 美特鋁質 有限公司 MIDI Aluminium Fabricator Ltd.		工程號:	J-857	計算:	刘灿		日期:	2022.01.06		送呈:	施哥			
		地盤名稱:	啟德6552	核對:	徐祥坤		日期:	2022.01.07		副本:	细佬			
廠用鋁板B.M表		項目類別:	第三批	批准:	林仁安		日期:	2022.01.12						
BM編號:		修改版次:	C	A/C Code:	2022.03.05		總V.F.:	646.660		總重量:	4534.65			
序號	修改內容	鋁板圖號	鋁板名稱	顏色	實用	後備	總數	總重量	展開面積		單件V.F.		圖紙編號	
									單件展開面積	總展開面積	單件V.F.	總V.F.		
									平方米		平方米			
45		BST-EY003	3mm厚鋁板	ECK3M96295S-ZD1	1	0	1	7.993	1.475	1.475	1.172	1.172	BST-E01	
46		BST-EY014	3mm厚鋁板	ECK3M96295S-ZD1	1	0	1	5.099	0.941	0.941	0.723	0.723	BST-E01	
47		BST-EZ001	3mm厚鋁板	ECK3M96295S-ZD1	1	0	1	6.130	1.131	1.131	0.883	0.883	BST-E02	
48	C修改	BST-EZ004	3mm厚鋁板	ECK3M96295S-ZD1	0	0	0	0.000	1.032	0.000	0.800	0.000	BST-E02	
49		BST-EZ005	3mm厚鋁板	ECK3M96295S-ZD1	1	0	1	2.180	0.402	0.402	0.270	0.270	BST-E02	
50	C新增	BST-EZ030	3mm厚鋁板	ECK3M96295S-ZD1	1	0	1	5.611	1.035	1.035	0.803	0.803	BST-E03	
51		BST-F001	3mm厚鋁板	ECK3M96295S-ZD1	35	0	35	368.435	1.942	67.977	1.613	56.453	BST-F01	
52		BST-G001	3mm厚鋁板	ECK3M96295S-ZD1	1	0	1	2.779	0.513	0.513	0.374	0.374	BST-G01	
53		BST-G002	3mm厚鋁板	ECK3M96295S-ZD1	1	0	1	7.393	1.364	1.364	1.087	1.087	BST-G01	
54		BST-G003	3mm厚鋁板	ECK3M96295S-ZD1	1	0	1	1.907	0.352	0.352	0.239	0.239	BST-G01	
55		BST-G004	3mm厚鋁板	ECK3M96295S-ZD1	1	0	1	4.204	0.776	0.776	0.594	0.594	BST-G01	
56		BST-G005	3mm厚鋁板	ECK3M96295S-ZD1	6	0	6	16.676	0.513	3.077	0.374	2.243	BST-G01	
57		BST-G006	3mm厚鋁板	ECK3M96295S-ZD1	1	0	1	3.770	0.695	0.695	0.527	0.527	BST-G01	
58		BST-G007	3mm厚鋁板	ECK3M96295S-ZD1	8	0	8	22.207	0.512	4.097	0.373	2.986	BST-G01	
59		BST-G008	3mm厚鋁板	ECK3M96295S-ZD1	4	0	4	19.303	0.890	3.561	0.690	2.760	BST-G01	
60		BST-G009	3mm厚鋁板	ECK3M96295S-ZD1	4	0	4	10.840	0.500	2.000	0.363	1.452	BST-G01	
61		BST-G010	3mm厚鋁板	ECK3M96295S-ZD1	3	0	3	11.048	0.679	2.038	0.513	1.540	BST-G01	
62		BST-G011	3mm厚鋁板	ECK3M96295S-ZD1	2	0	2	7.477	0.690	1.379	0.522	1.044	BST-G01	
63		BST-G012	3mm厚鋁板	ECK3M96295S-ZD1	4	0	4	7.643	0.353	1.410	0.240	0.958	BST-G01	
64		BST-G013	3mm厚鋁板	ECK3M96295S-ZD1	4	0	4	22.374	1.032	4.128	0.809	3.235	BST-G01	
65		BST-G014	3mm厚鋁板	ECK3M96295S-ZD1	2	0	2	7.949	0.733	1.467	0.558	1.117	BST-G01	
66		BST-G016	3mm厚鋁板	ECK3M96295S-ZD1	2	0	2	11.416	1.053	2.106	0.826	1.653	BST-G01	

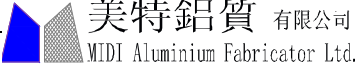 美特鋁質 有限公司 MIDI Aluminium Fabricator Ltd.		工程號:	J-857	計算:	刘灿		日期:	2022.01.06		送呈:	施哥			
		地盤名稱:	啟德6552	核對:	徐祥坤		日期:	2022.01.07		副本:	细佬			
廠用鋁板B.M表		項目類別:	第三批	批准:	林仁安		日期:	2022.01.12						
BM編號:		修改版次:	C	A/C Code:	2022.03.05		總V.F.:	646.660		總重量:	4534.65			
序號	修改內容	鋁板圖號	鋁板名稱	顏色	實用	後備	總數	總重量	展開面積		單件V.F.		圖紙編號	
									單件展開面積	總展開面積	單件V.F.	總V.F.		
									平方米		平方米			
67		BST-G017	3mm厚鋁板	ECK3M96295S-ZD1	2	0	2	14.578	1.345	2.690	1.071	2.142	BST-G01	
68		BST-G018	3mm厚鋁板	ECK3M96295S-ZD1	4	0	4	11.812	0.545	2.179	0.401	1.602	BST-G01	
69		BST-G019	3mm厚鋁板	ECK3M96295S-ZD1	2	0	2	9.165	0.845	1.691	0.652	1.305	BST-G01	
70		BST-G021	3mm厚鋁板	ECK3M96295S-ZD1	1	0	1	2.891	0.533	0.533	0.391	0.391	BST-G01	
71	C修改	BST-G022	3mm厚鋁板	ECK3M96295S-ZD1	0	0	0	0.000	0.404	0.000	0.283	0.000	BST-G01	
72		BST-G023	3mm厚鋁板	ECK3M96295S-ZD1	1	0	1	1.702	0.314	0.314	0.207	0.207	BST-G01	
73		BST-G062	3mm厚鋁板	ECK3M96295S-ZD1	1	0	1	2.224	0.410	0.410	0.288	0.288	BST-G01	
74		BST-G080	3mm厚鋁板	ECK3M96295S-ZD1	5	0	5	14.001	0.517	2.583	0.377	1.885	BST-G01	
75		BST-G081	3mm厚鋁板	ECK3M96295S-ZD1	2	0	2	7.518	0.694	1.387	0.525	1.050	BST-G01	
76		BST-G084	3mm厚鋁板	ECK3M96295S-ZD1	1	0	1	5.698	1.051	1.051	0.825	0.825	BST-G01	
77	C新增	BST-G090	3mm厚鋁板	ECK3M96295S-ZD1	2	0	2	4.447	0.410	0.820	0.288	0.576	BST-G03	
78		BST-HY001	3mm厚鋁板	ECK3M96295S-ZD1	1	0	1	2.998	0.553	0.553	0.397	0.397	BST-H01	
79		BST-HY003	3mm厚鋁板	ECK3M96295S-ZD1	1	0	1	7.810	1.441	1.441	1.141	1.141	BST-H01	
80		BST-HY014	3mm厚鋁板	ECK3M96295S-ZD1	1	0	1	4.982	0.919	0.919	0.703	0.703	BST-H01	
81		BST-HZ001	3mm厚鋁板	ECK3M96295S-ZD1	1	0	1	5.990	1.105	1.105	0.859	0.859	BST-H02	
82	C修改	BST-HZ004	3mm厚鋁板	ECK3M96295S-ZD1	0	0	0	0.000	1.008	0.000	0.778	0.000	BST-H02	
83		BST-HZ005	3mm厚鋁板	ECK3M96295S-ZD1	1	0	1	2.130	0.393	0.393	0.263	0.263	BST-H02	
84	C新增	BST-HZ030	3mm厚鋁板	ECK3M96295S-ZD1	1	0	1	5.413	0.999	0.999	0.781	0.781	BST-H03	
85		BST-M001	3mm厚鋁板	ECK3M96295S-ZD1	5	0	5	16.260	0.600	3.000	0.450	2.248	BST-M01	
86		BST-M002	3mm厚鋁板	ECK3M96295S-ZD1	5	0	5	43.252	1.596	7.980	1.308	6.538	BST-M01	
87		BST-M003	3mm厚鋁板	ECK3M96295S-ZD1	5	0	5	11.158	0.412	2.059	0.287	1.437	BST-M01	
88		BST-M004	3mm厚鋁板	ECK3M96295S-ZD1	5	0	5	24.593	0.908	4.538	0.714	3.572	BST-M01	

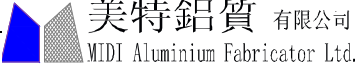 美特鋁質 有限公司 MIDI Aluminium Fabricator Ltd.		工程號:	J-857	計算:	刘灿		日期:	2022.01.06		送呈:	施哥		
		地盤名稱:	啟德6552	核對:	徐祥坤		日期:	2022.01.07		副本:	细佬		
廠用鋁板B.M表		項目類別:	第三批	批准:	林仁安		日期:	2022.01.12					
BM編號:		修改版次:	C	A/C Code:	2022.03.05		總V.F.:	646.660		總重量:	4534.65		
序號	修改內容	鋁板圖號	鋁板名稱	顏色	實用	後備	總數	總重量	單件展開面積	總展開面積	單件V.F.	總V.F.	圖紙編號
									平方米		平方米		
89		BST-M005	3mm厚鋁板	ECK3M96295S-ZD1	37	0	37	120.324	0.600	22.200	0.450	16.636	BST-M01
90		BST-M006	3mm厚鋁板	ECK3M96295S-ZD1	5	0	5	22.053	0.814	4.069	0.634	3.169	BST-M01
91		BST-M007	3mm厚鋁板	ECK3M96295S-ZD1	40	0	40	129.917	0.599	23.970	0.449	17.959	BST-M01
92		BST-M008	3mm厚鋁板	ECK3M96295S-ZD1	20	0	20	112.926	1.042	20.835	0.830	16.602	BST-M01
93		BST-M009	3mm厚鋁板	ECK3M96295S-ZD1	34	0	34	107.804	0.585	19.890	0.437	14.848	BST-M01
94		BST-M010	3mm厚鋁板	ECK3M96295S-ZD1	15	0	15	64.634	0.795	11.925	0.618	9.264	BST-M01
95		BST-M011	3mm厚鋁板	ECK3M96295S-ZD1	10	0	10	43.739	0.807	8.070	0.628	6.279	BST-M01
96		BST-M012	3mm厚鋁板	ECK3M96295S-ZD1	104	0	104	232.518	0.413	42.900	0.288	29.964	BST-M01
97		BST-M013	3mm厚鋁板	ECK3M96295S-ZD1	20	0	20	130.893	1.208	24.150	0.973	19.458	BST-M01
98		BST-M014	3mm厚鋁板	ECK3M96295S-ZD1	10	0	10	46.504	0.858	8.580	0.672	6.718	BST-M01
99		BST-M016	3mm厚鋁板	ECK3M96295S-ZD1	10	0	10	66.788	1.232	12.323	0.994	9.942	BST-M01
100		BST-M017	3mm厚鋁板	ECK3M96295S-ZD1	10	0	10	85.284	1.574	15.735	1.288	12.881	BST-M01
101		BST-M018	3mm厚鋁板	ECK3M96295S-ZD1	20	0	20	69.105	0.638	12.750	0.482	9.638	BST-M01
102		BST-M019	3mm厚鋁板	ECK3M96295S-ZD1	10	0	10	53.617	0.989	9.893	0.785	7.849	BST-M01
103		BST-M021	3mm厚鋁板	ECK3M96295S-ZD1	5	0	5	16.910	0.624	3.120	0.470	2.351	BST-M01
104	C修改	BST-M022	3mm厚鋁板	ECK3M96295S-ZD1	0	0	0	0.000	0.473	0.000	0.340	0.000	BST-M01
105		BST-M023	3mm厚鋁板	ECK3M96295S-ZD1	75	0	75	149.389	0.368	27.563	0.249	18.702	BST-M01
106		BST-M026	3mm厚鋁板	ECK3M96295S-ZD1	7	0	7	30.931	0.815	5.707	0.635	4.445	BST-M01
107		BST-M028	3mm厚鋁板	ECK3M96295S-ZD1	7	0	7	44.760	1.180	8.258	0.949	6.643	BST-M01
108		BST-M029	3mm厚鋁板	ECK3M96295S-ZD1	7	0	7	19.634	0.518	3.623	0.379	2.650	BST-M01
109		BST-M031	3mm厚鋁板	ECK3M96295S-ZD1	14	0	14	80.698	1.064	14.889	0.849	11.884	BST-M01
110		BST-M032	3mm厚鋁板	ECK3M96295S-ZD1	14	0	14	30.048	0.396	5.544	0.274	3.835	BST-M01

 美特鋁質 有限公司 MIDI Aluminium Fabricator Ltd.		工程號: J-857	計算: 刘灿	日期: 2022.01.06	送呈: 施哥									
		地盤名稱: 啟德6552	核對: 徐祥坤	日期: 2022.01.07	副本: 细佬									
廠用鋁板B.M表		項目類別: 第三批	批准: 林仁安	日期: 2022.01.12										
BM編號:		修改版次: C	A/C Code: 2022.03.05	總V.F.: 646.660	總重量: 4534.65									
序號	修改內容	鋁板圖號	鋁板名稱	顏色	實用	後備	總數	總重量	展開面積		V.F.		圖紙編號	
									單件	總	單件	總		
									平方米		平方米			
111		BST-M035	3mm厚鋁板	ECK3M96295S-ZD1	14	0	14	53.495	0.705	9.870	0.540	7.561	BST-M01	
112		BST-M037	3mm厚鋁板	ECK3M96295S-ZD1	14	0	14	78.650	1.037	14.511	0.826	11.558	BST-M01	
113		BST-M038	3mm厚鋁板	ECK3M96295S-ZD1	14	0	14	103.121	1.359	19.026	1.103	15.447	BST-M01	
114		BST-M039	3mm厚鋁板	ECK3M96295S-ZD1	14	0	14	71.820	0.947	13.251	0.748	10.473	BST-M01	
115		BST-M042	3mm厚鋁板	ECK3M96295S-ZD1	7	0	7	48.715	1.284	8.988	1.039	7.271	BST-M01	
116	C修改	BST-M043	3mm厚鋁板	ECK3M96295S-ZD1	0	0	0	0.000	0.847	0.000	0.662	0.000	BST-M01	
117		BST-M046	3mm厚鋁板	ECK3M96295S-ZD1	7	0	7	43.479	1.146	8.022	0.920	6.439	BST-M01	
118		BST-M048	3mm厚鋁板	ECK3M96295S-ZD1	7	0	7	45.528	1.200	8.400	0.966	6.765	BST-M01	
119		BST-M049	3mm厚鋁板	ECK3M96295S-ZD1	7	0	7	44.248	1.166	8.164	0.937	6.561	BST-M01	
120		BST-M062	3mm厚鋁板	ECK3M96295S-ZD1	75	0	75	195.120	0.480	36.000	0.346	25.969	BST-M01	
121		BST-M080	3mm厚鋁板	ECK3M96295S-ZD1	25	0	25	81.910	0.605	15.113	0.453	11.337	BST-M01	
122		BST-M081	3mm厚鋁板	ECK3M96295S-ZD1	10	0	10	43.983	0.812	8.115	0.632	6.318	BST-M01	
123		BST-M082	3mm厚鋁板	ECK3M96295S-ZD1	14	0	14	66.073	0.871	12.191	0.683	9.560	BST-M01	
124		BST-M083	3mm厚鋁板	ECK3M96295S-ZD1	7	0	7	32.069	0.845	5.917	0.661	4.626	BST-M01	
125		BST-M084	3mm厚鋁板	ECK3M96295S-ZD1	5	0	5	33.333	1.230	6.150	0.992	4.961	BST-M01	
126	C新增	BST-M090	3mm厚鋁板	ECK3M96295S-ZD1	7	0	7	30.390	0.801	5.607	0.623	4.359	BST-M03	
127	C新增	BST-M091	3mm厚鋁板	ECK3M96295S-ZD1	10	0	10	26.016	0.480	4.800	0.346	3.463	BST-M03	
總計:					1064		1064	4534.65	104.821	836.65	81.04	646.660		

 美特鋁質有限公司 MIDI Aluminium Fabricator Ltd.				工程號 J857 地盘 啟德6552	類別 制圖 刘灿	物料號 - 2021-12-14	圖號 BST-M01
修改 A 日期 2022.03.02	-	-	採用工廠 ✓ 材料颜色 ECK3M96295S-ZD1	图纸名称 铝板加工图 材料 3mm THK. 铝板	復核 徐詳坤 批准 林仁安	2021-12-15 2021-12-16	數量 - 單件重量 - (KG)

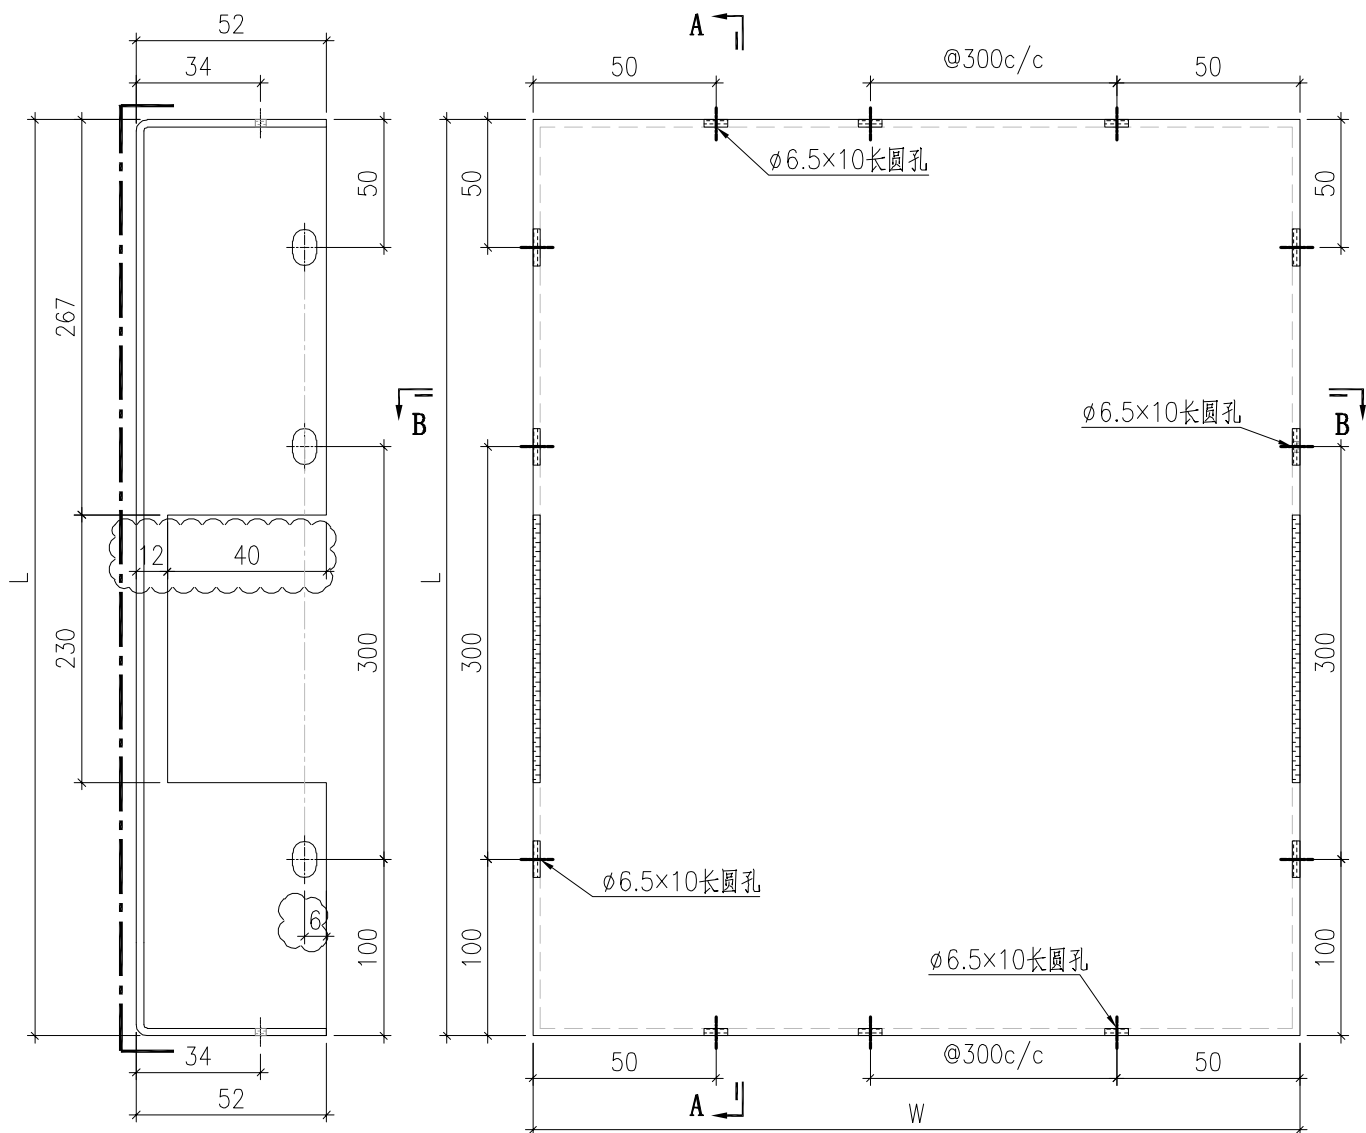

SECTION A-A

SECTION B-B


背板长宽数据見BST-M02

 美特鋁質有限公司 MIDI Aluminium Fabricator Ltd.				工程號	J857	類別		物料號	-					
				地盤	啟德6552	制圖	刘灿	2021-12-14	圖號	BST-M02				
修改	A	-	-	採用工廠	✓	地盤		圖紙名稱	铝板加工图	復核	徐詳坤	2021-12-15	數量	-
日期	2022.03.02	-	-	材料颜色	ECK3M96295S-ZD1		材料	3mm THK. 铝板	批准	林仁安	2021-12-16	單件重量	-	(KG)

序號	鋁板編號	寬度 (W)	高度 (H)	數量
1	BST-M001	696	646	5
2	BST-M002	2024	646	5
3	BST-M003	445	646	5
4	BST-M004	1106	646	5
5	BST-M005	696	646	37
6	BST-M006	981	646	5
7	BST-M007	695	646	40
8	BST-M008	1285	646	20
9	BST-M009	676	646	34
10	BST-M010	956	646	15
11	BST-M011	972	646	10
12	BST-M012	446	646	104
13	BST-M013	1506	646	20
14	BST-M014	1040	646	10
15	BST-M016	1539	646	10
16	BST-M017	1994	646	10
17	BST-M018	746	646	20
18	BST-M019	1215	646	10
19	BST-M021	728	646	5
20	BST-M022	527	646	10

序號	鋁板編號	寬度 (W)	高度 (H)	數量
21	BST-M023	386	646	75
22	BST-M026	983	646	7
23	BST-M028	1469	646	7
24	BST-M029	586	646	7
25	BST-M031	1314	646	14
26	BST-M032	424	646	14
27	BST-M035	836	646	14
28	BST-M037	1278	646	14
29	BST-M038	1708	646	14
30	BST-M039	1158	646	14
31	BST-M042	1608	646	7
32	BST-M043	1025	646	7
33	BST-M046	1424	646	7
34	BST-M048	1496	646	7
35	BST-M049	1451	646	7
36	BST-M062	536	646	75
37	BST-M080	702	646	25
38	BST-M081	978	646	10
39	BST-M082	1057	646	14
40	BST-M083	1023	646	7
41	BST-M084	1536	646	5


 美特鋁質有限公司 MIDI Aluminium Fabricator Ltd.				工程號 J857 地盤 啟德6552	類別 制圖 刘灿	物料號 - 2021-12-14	圖號 BST-C01
修改 A - - 採用工廠 <input checked="" type="checkbox"/> 地盤	图纸名称 铝板加工图			復核 徐詳坤	2021-12-15	數量 -	
日期 2022.03.02 - - 材料颜色 ECK3M96295S-ZD1	材料 3mm THK. 铝板			批准 林仁安	2021-12-16	單件重量 - (KG)	

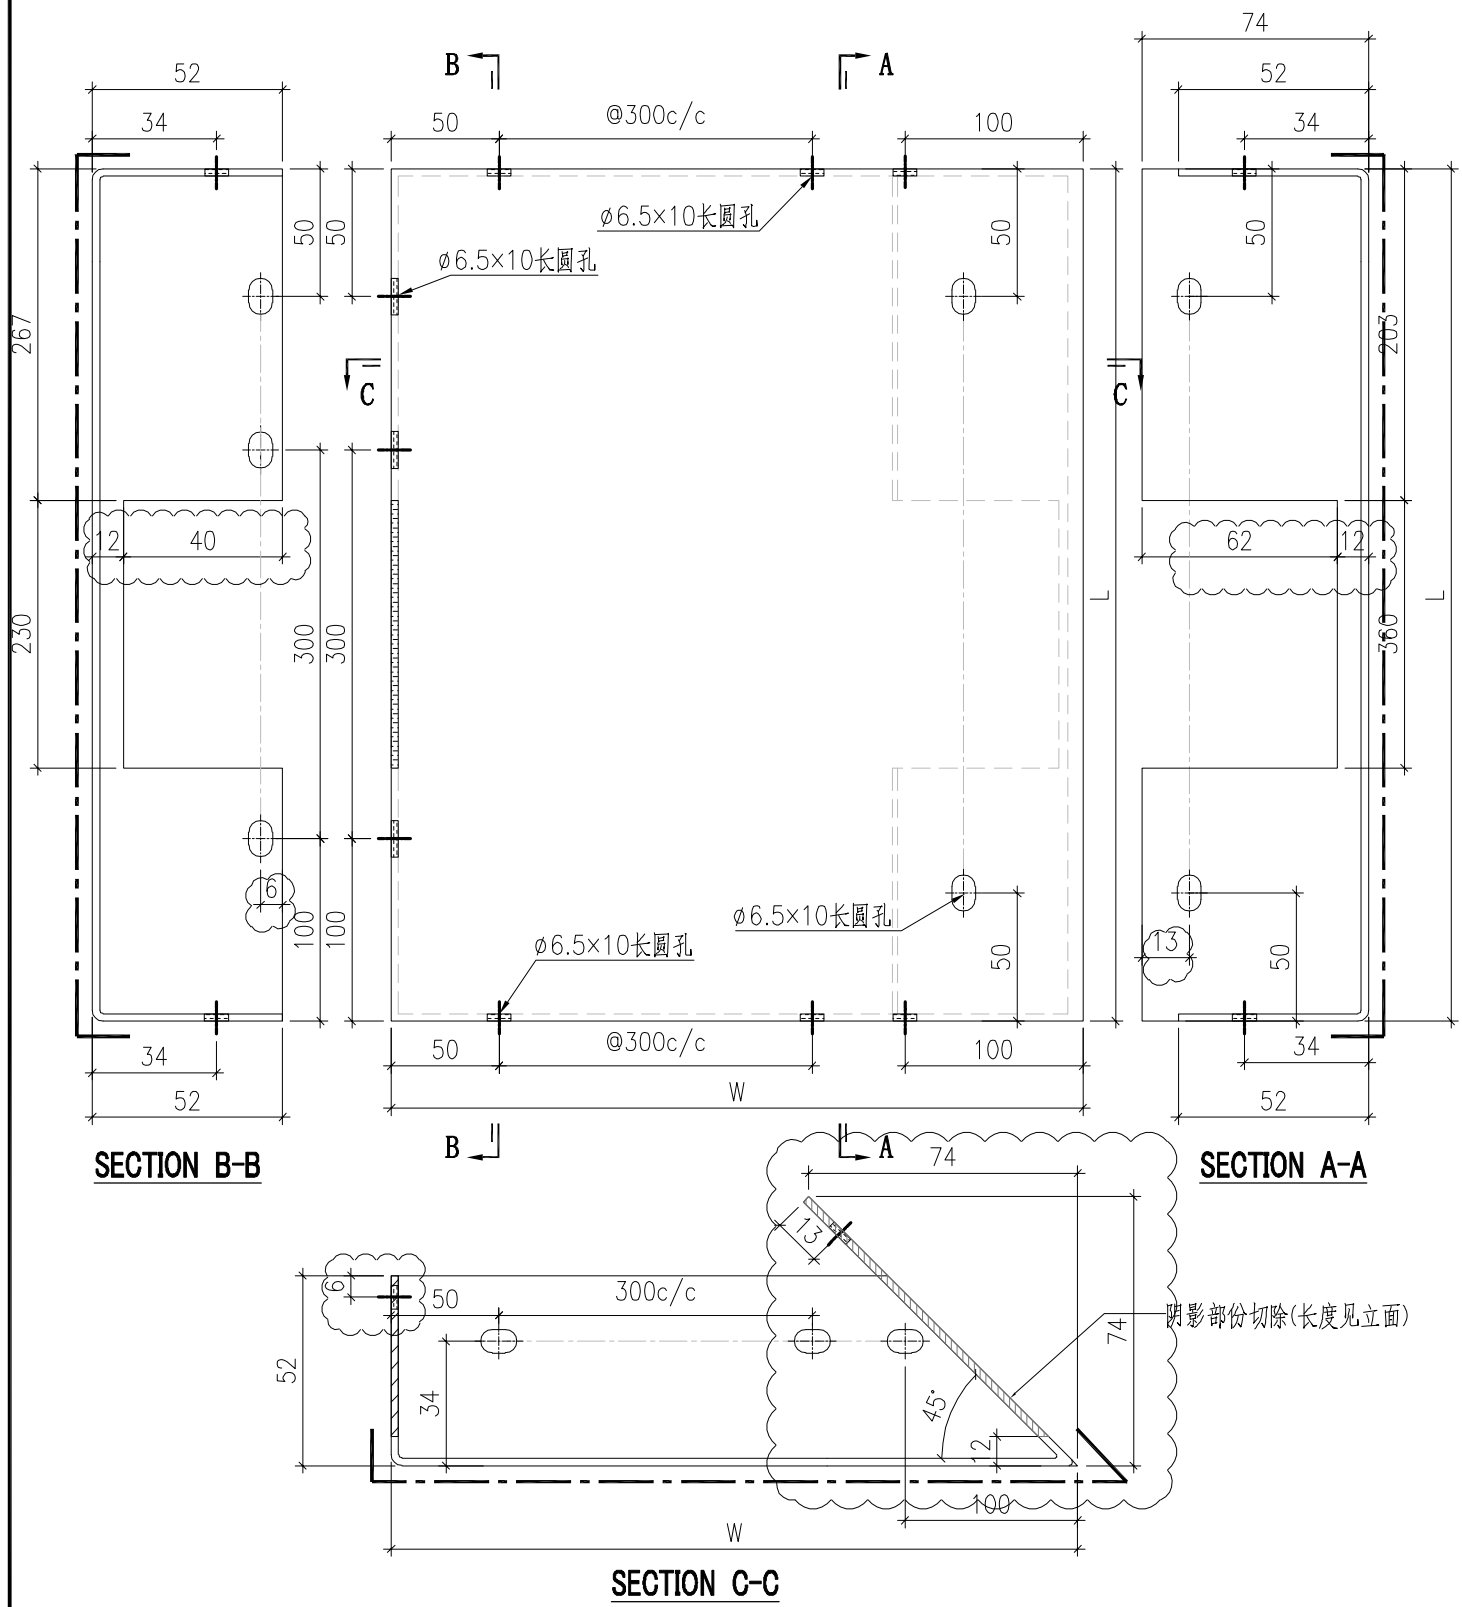

阴影部份切除(长度见立面)


序號	鋁板編號	寬度 (W)	高度 (H)	數量
1	BST-CY001	740	646	5
2	BST-CY003	2125	646	5
3	BST-CY007	1811	646	21
4	BST-CY008	1040	646	21
5	BST-CY011	1161	646	7
6	BST-CY013	890	646	7
7	BST-CY014	1311	646	5

 美特鋁質有限公司 MIDI Aluminium Fabricator Ltd.				工程號 J857 地盘 啟德6552	類別 制圖 刘灿	物料號 - 2021-12-14	圖號 BST-C02
修改 A - - 採用工廠 ✓ 地盘	图纸名称 铝板加工图			復核 徐詳坤	2021-12-15	數量 -	
日期 2022.03.02 - - 材料颜色 ECK3M96295S-ZD1	材料 3mm THK. 铝板			批准 林仁安	2021-12-16	單件重量 - (KG)	

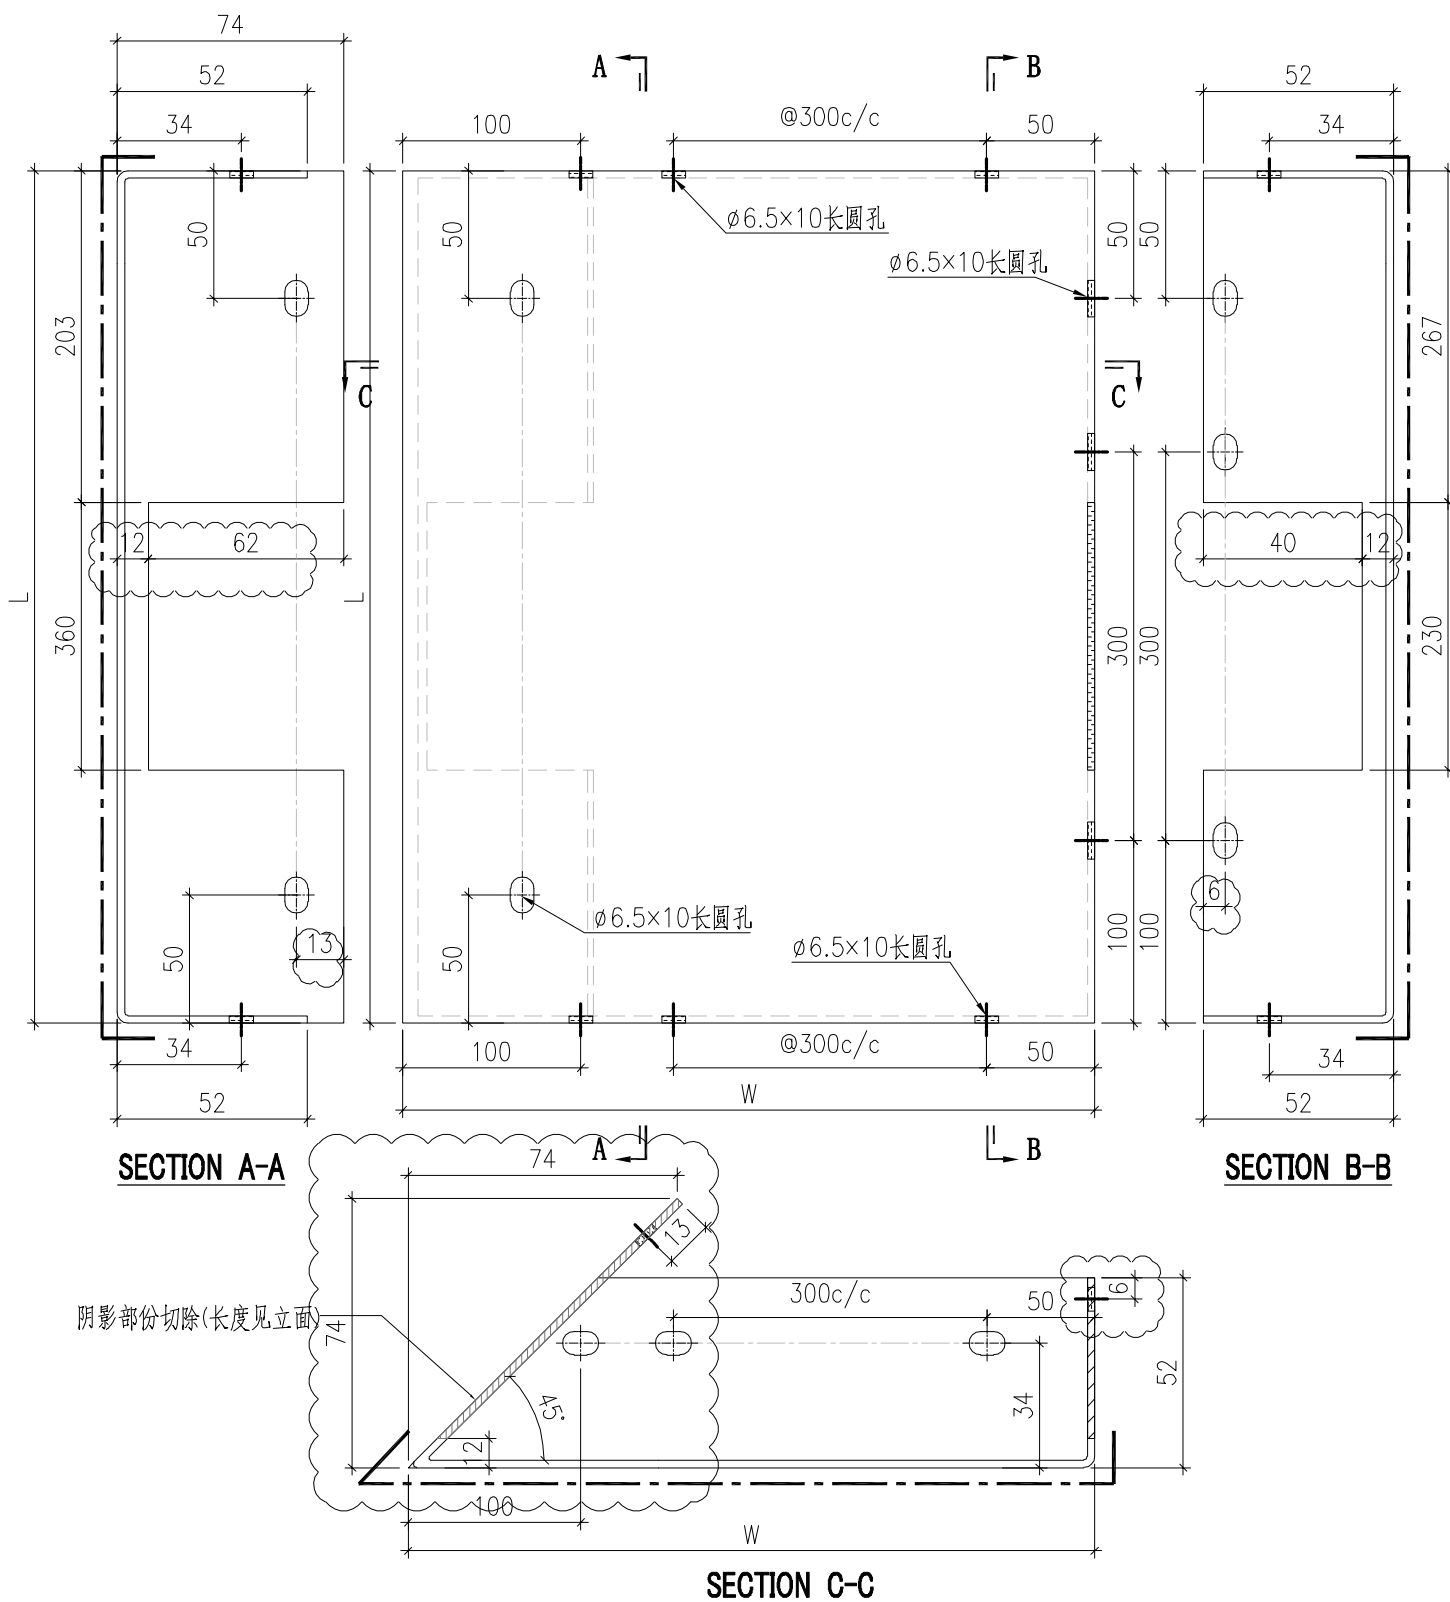

序號	鋁板編號	寬度 (W)	高度 (H)	數量
1	BST-CZ001	1601	646	5
2	BST-CZ004	1450	646	5
3	BST-CZ005	490	646	5
4	BST-CZ006	1811	646	21
5	BST-CZ009	1040	646	21
6	BST-CZ010	1551	646	7
7	BST-CZ012	584	646	7

 美特鋁質有限公司 MIDI Aluminium Fabricator Ltd.				工程號 J857 地盤 啟德6552	類別 制圖 刘灿	物料號 - 2021-12-14	圖號 BST-C03
修改 A - - 採用工廠 ✓ 地盤	图纸名称 铝板加工图			復核 徐詳坤	2021-12-15	數量 -	
日期 2022.03.02 - - 材料颜色 ECK3M96295S-ZD1	材料 3mm THK. 铝板			批准 林仁安	2021-12-16	單件重量 - (KG)	

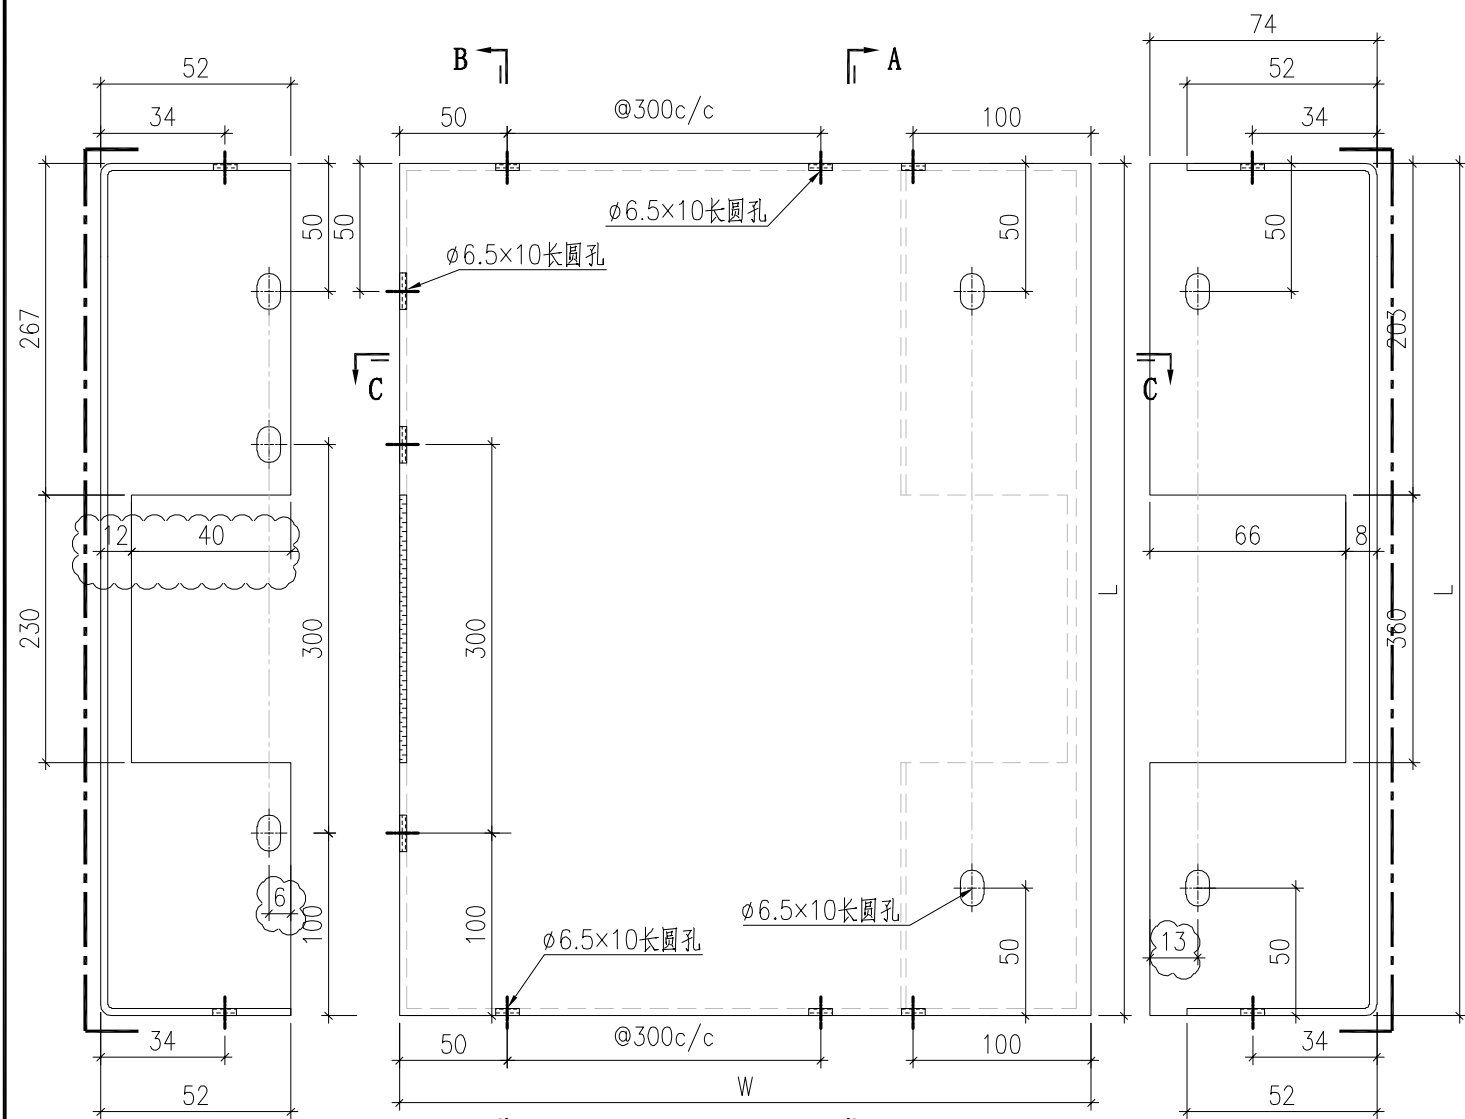

SECTION B-B



SECTION A-A

SECTION C-C

阴影部份切除(长度见立面)


序號	鋁板編號	寬度 (W)	高度 (H)	數量
1	BST-CY015	388	646	7

 美特鋁質有限公司 MIDI Aluminium Fabricator Ltd.				工程號 J857	類別	物料號 -		
				地盤 啟德6552	制圖 刘灿	2021-12-14	圖號 BST-C04	
修改 A - -	採用工廠 ✓	地盤	图纸名称 铝板加工图	復核 徐詳坤	2021-12-15	數量 -		
日期 2022.03.02	材料颜色 ECK3M96295S-ZD1		材料 3mm THK. 铝板	批准 林仁安	2021-12-16	單件重量 -	(KG)	

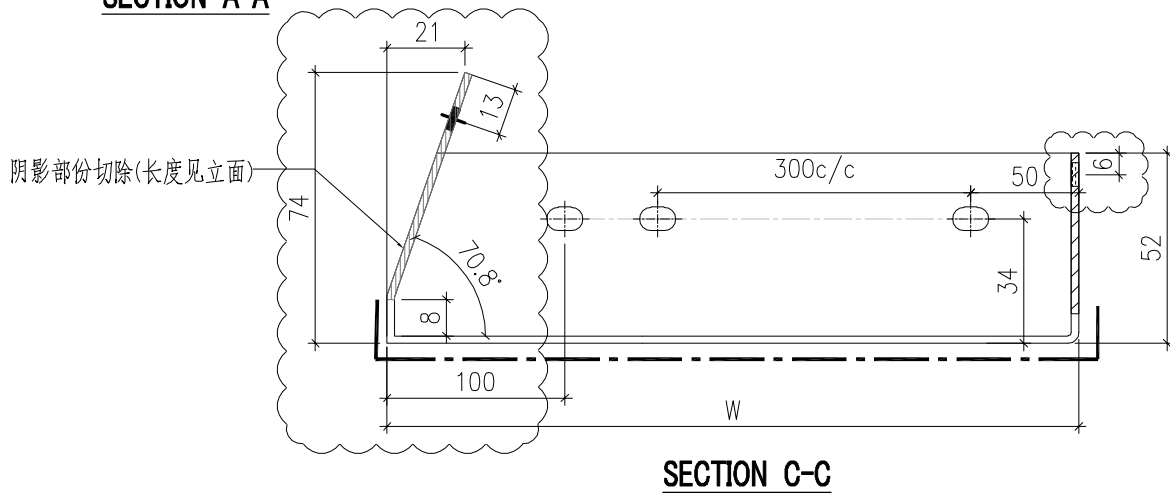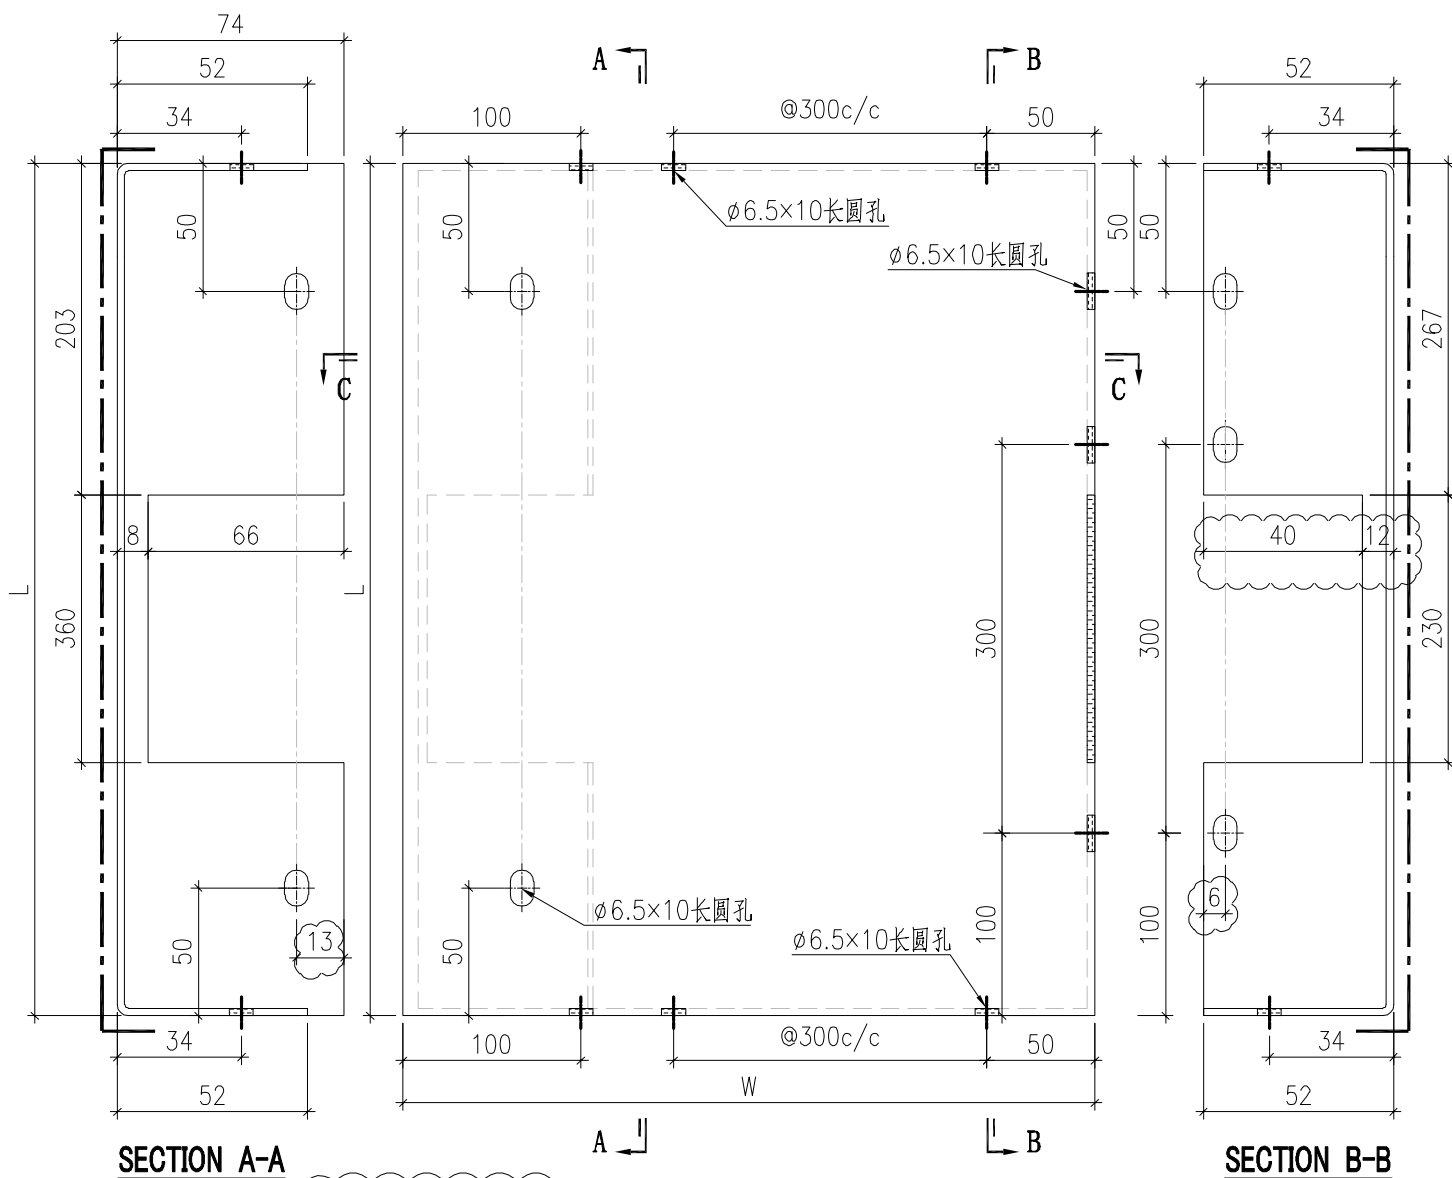

序號	鋁板編號	寬度 (W)	高度 (H)	數量
1	BST-CZ016	1257	646	7

 美特鋁質有限公司 MIDI Aluminium Fabricator Ltd.				工程號 J857 地盘 啟德6552	類別 制圖 刘灿	物料號 - 2021-12-14	圖號 BST-F01
修改 A - - 日期 2022.03.02	採用工廠 ✓ 材料颜色 ECK3M96295S-ZD1	图纸名称 铝板加工图 材料 3mm THK. 铝板	復核 徐詳坤 批准 林仁安	2021-12-15 2021-12-16	數量 - 單件重量 - (KG)		

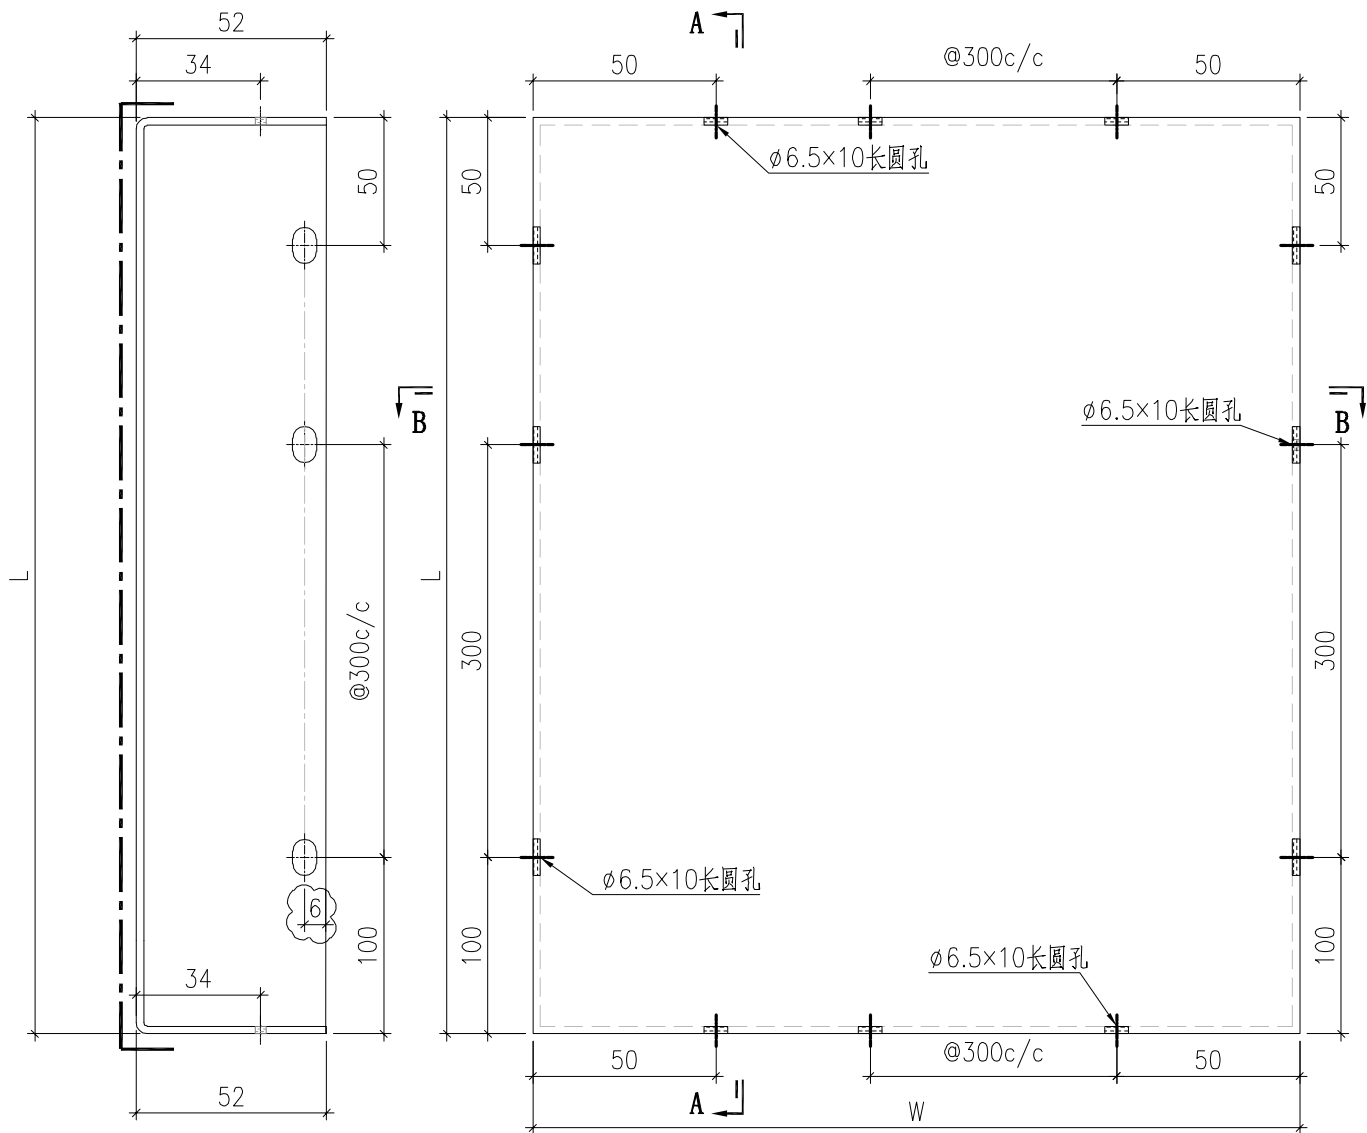


SECTION A-A


SECTION B-B

序號	鋁板編號	寬度 (W)	高度 (H)	數量
1	BST-F001	676	2386	35

 美特鋁質有限公司 MIDI Aluminium Fabricator Ltd.				工程號 J857 地盘 啟德6552	類別 制圖 刘灿	物料號 - 2021-12-14	圖號 BST-D01
修改 A 日期 2022.03.02	-	-	採用工廠 ✓ 材料颜色 BCK3M96295S-ZD1	图纸名称 铝板加工图 材料 3mm THK. 铝板	復核 徐詳坤 批准 林仁安	2021-12-15 2021-12-16	數量 - 單件重量 - (KG)

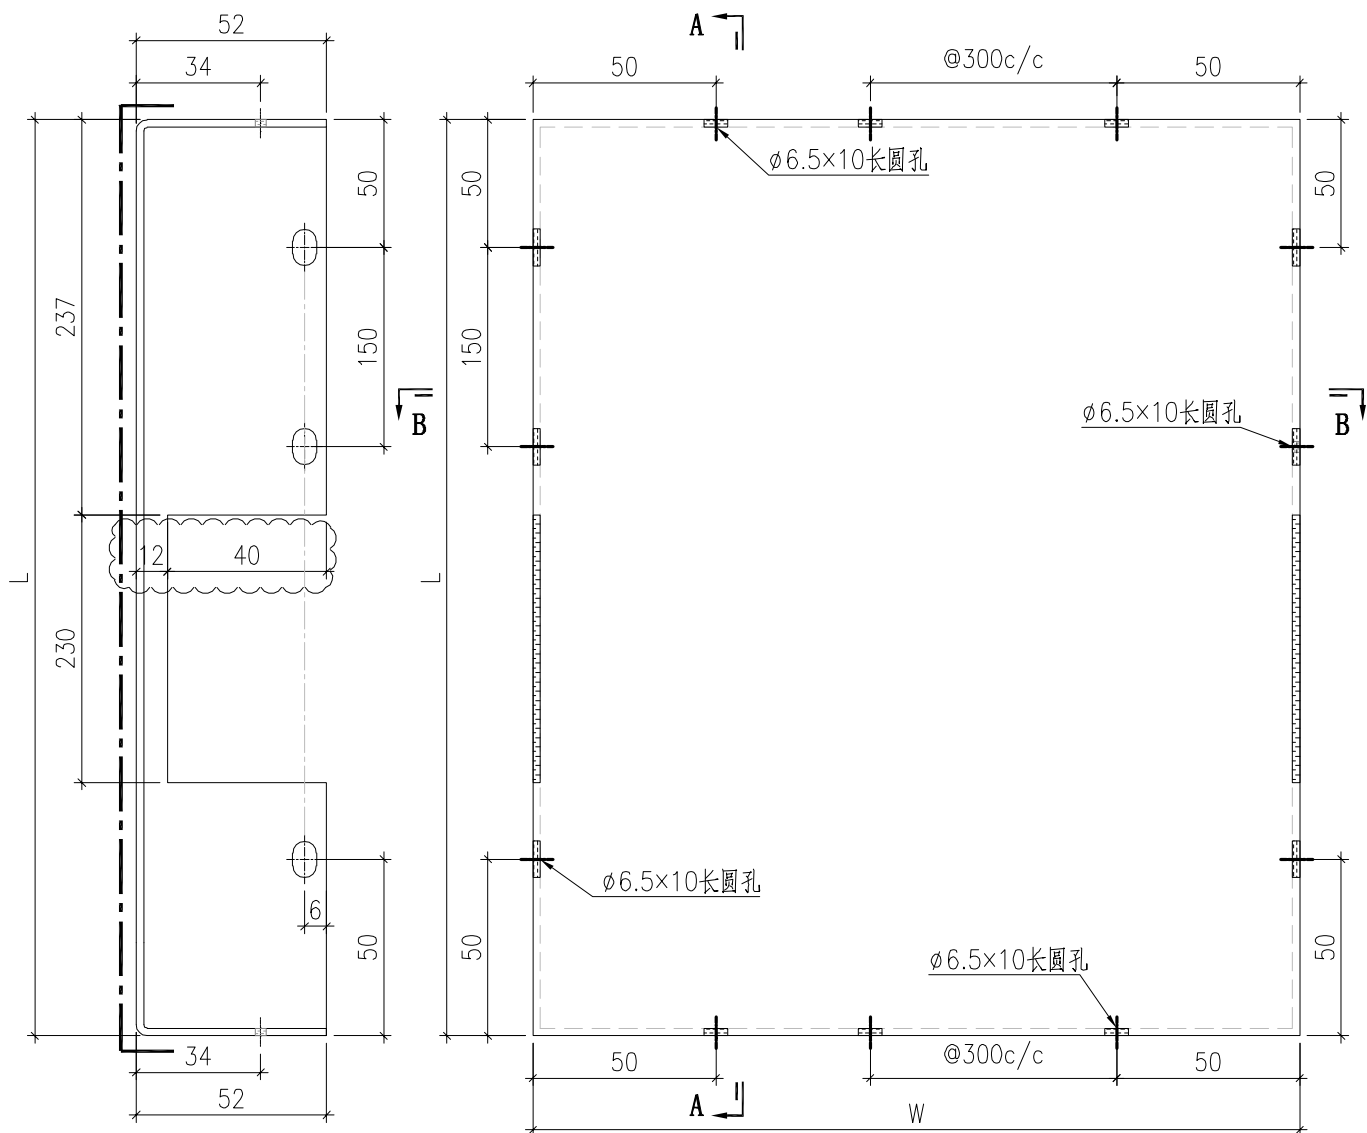

SECTION A-A

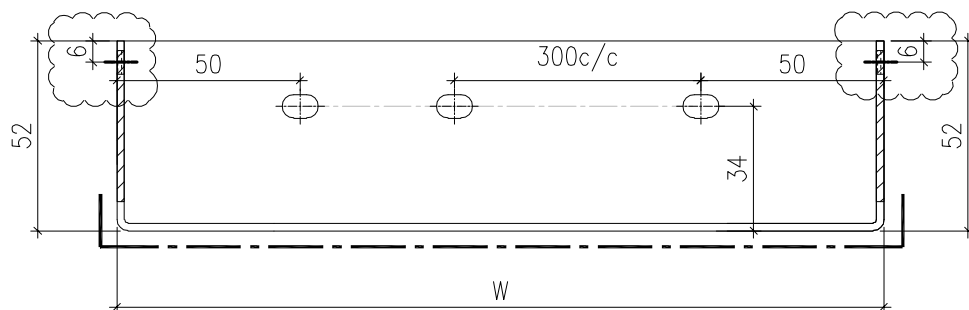


SECTION B-B

背板长宽数据見BST-D02

 美特鋁質有限公司 MIDI Aluminium Fabricator Ltd.				工程號	J857	類別		物料號	-					
				地盤	啟德6552	制圖	刘灿	2021-12-14	圖號	BST-D02				
修改	A	-	-	採用工廠	✓	地盤		圖紙名稱	铝板加工图	復核	徐詳坤	2021-12-15	數量	-
日期	2022.03.02	-	-	材料颜色	ECK3M96295S-ZD1		材料	3mm THK. 铝板	批准	林仁安	2021-12-16	單件重量	-	(KG)

序號	鋁板編號	寬度 (W)	高度 (H)	數量
1	BST-D001	696	552	1
2	BST-D002	2024	552	1
3	BST-D003	445	552	1
4	BST-D004	1106	552	1
5	BST-D005	696	552	6
6	BST-D006	981	552	1
7	BST-D007	695	552	8
8	BST-D008	1285	552	4
9	BST-D009	676	552	4
10	BST-D010	956	552	3
11	BST-D011	972	552	2
12	BST-D012	446	552	4
13	BST-D013	1506	552	4
14	BST-D014	1040	552	2
15	BST-D016	1539	552	2
16	BST-D017	1994	552	2
17	BST-D018	746	552	4
18	BST-D019	1215	552	2
19	BST-D021	728	552	1
20	BST-D022	527	552	2
21	BST-D023	386	552	1
22	BST-D062	536	552	1
23	BST-D080	702	552	5
24	BST-D081	978	552	2
25	BST-D084	1536	552	1


 美特鋁質有限公司 MIDI Aluminium Fabricator Ltd.				工程號 J857	類別	物料號 -		
				地盤 啟德6552	制圖 刘灿	2021-12-14	圖號 BST-E01	
修改 A	-	-	採用工廠 ✓	地盤	图纸名称 铝板加工图	復核 徐詳坤	2021-12-15	數量 -
日期 2022.03.02	-	-	材料颜色 ECK3M96295S-ZD1	材料 3mm THK. 铝板	批准 林仁安	2021-12-16	單件重量 -	(KG)

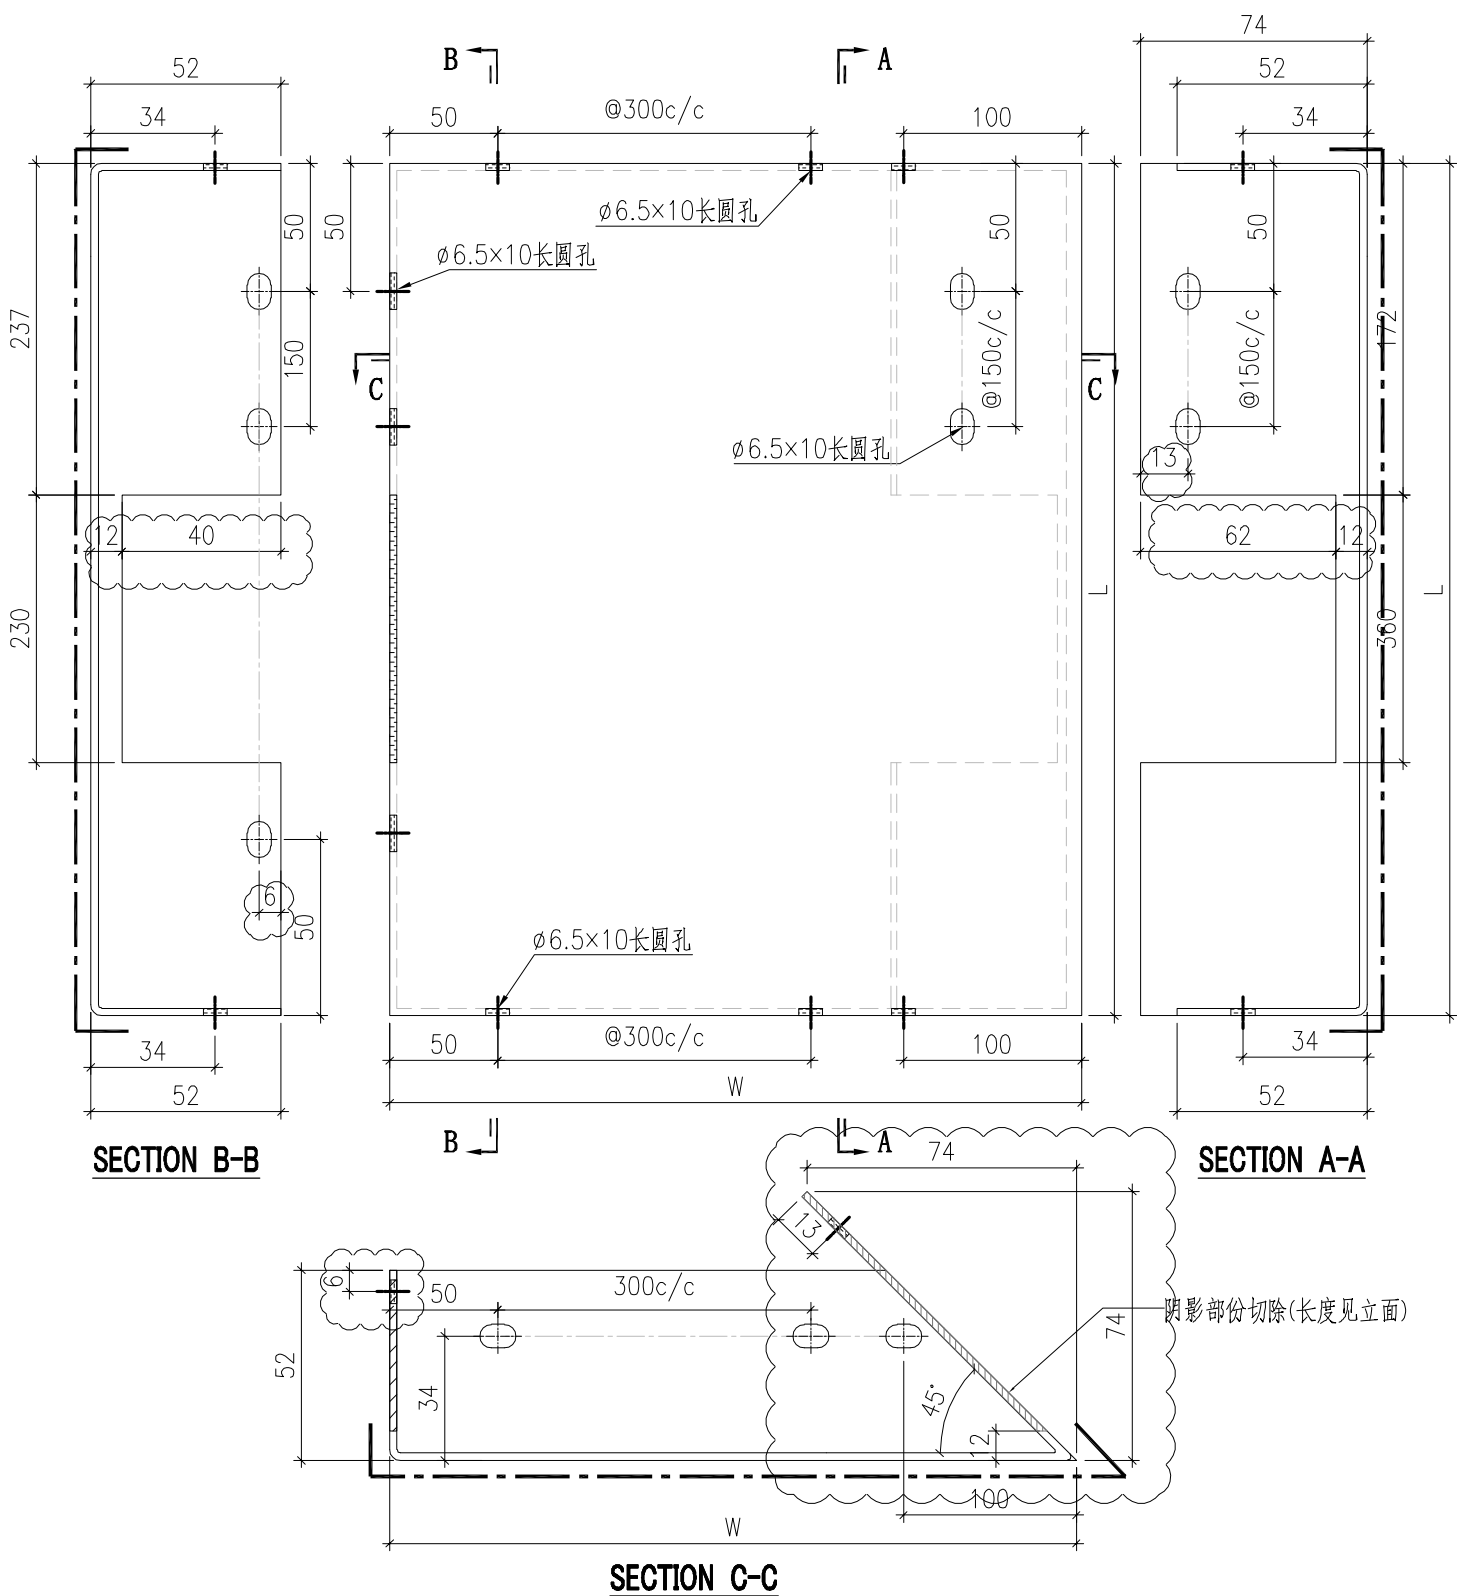

阴影部份切除(长度见立面)


序號	鋁板編號	寬度 (W)	高度 (H)	數量
1	BST-EY001	740	552	1
2	BST-EY003	2125	552	1
3	BST-EY014	1311	552	1

 美特鋁質有限公司 MIDI Aluminium Fabricator Ltd.				工程號 J857 地盘 啟德6552	類別 制圖 刘灿	物料號 - 2021-12-14	圖號 BST-E02
修改 A - - 採用工廠 ✓ 地盘	图纸名称 铝板加工图			復核 徐詳坤	2021-12-15	數量 -	
日期 2022.03.02 - - 材料颜色 ECK3M96295S-ZD1	材料 3mm THK. 铝板			批准 林仁安	2021-12-16	單件重量 - (KG)	

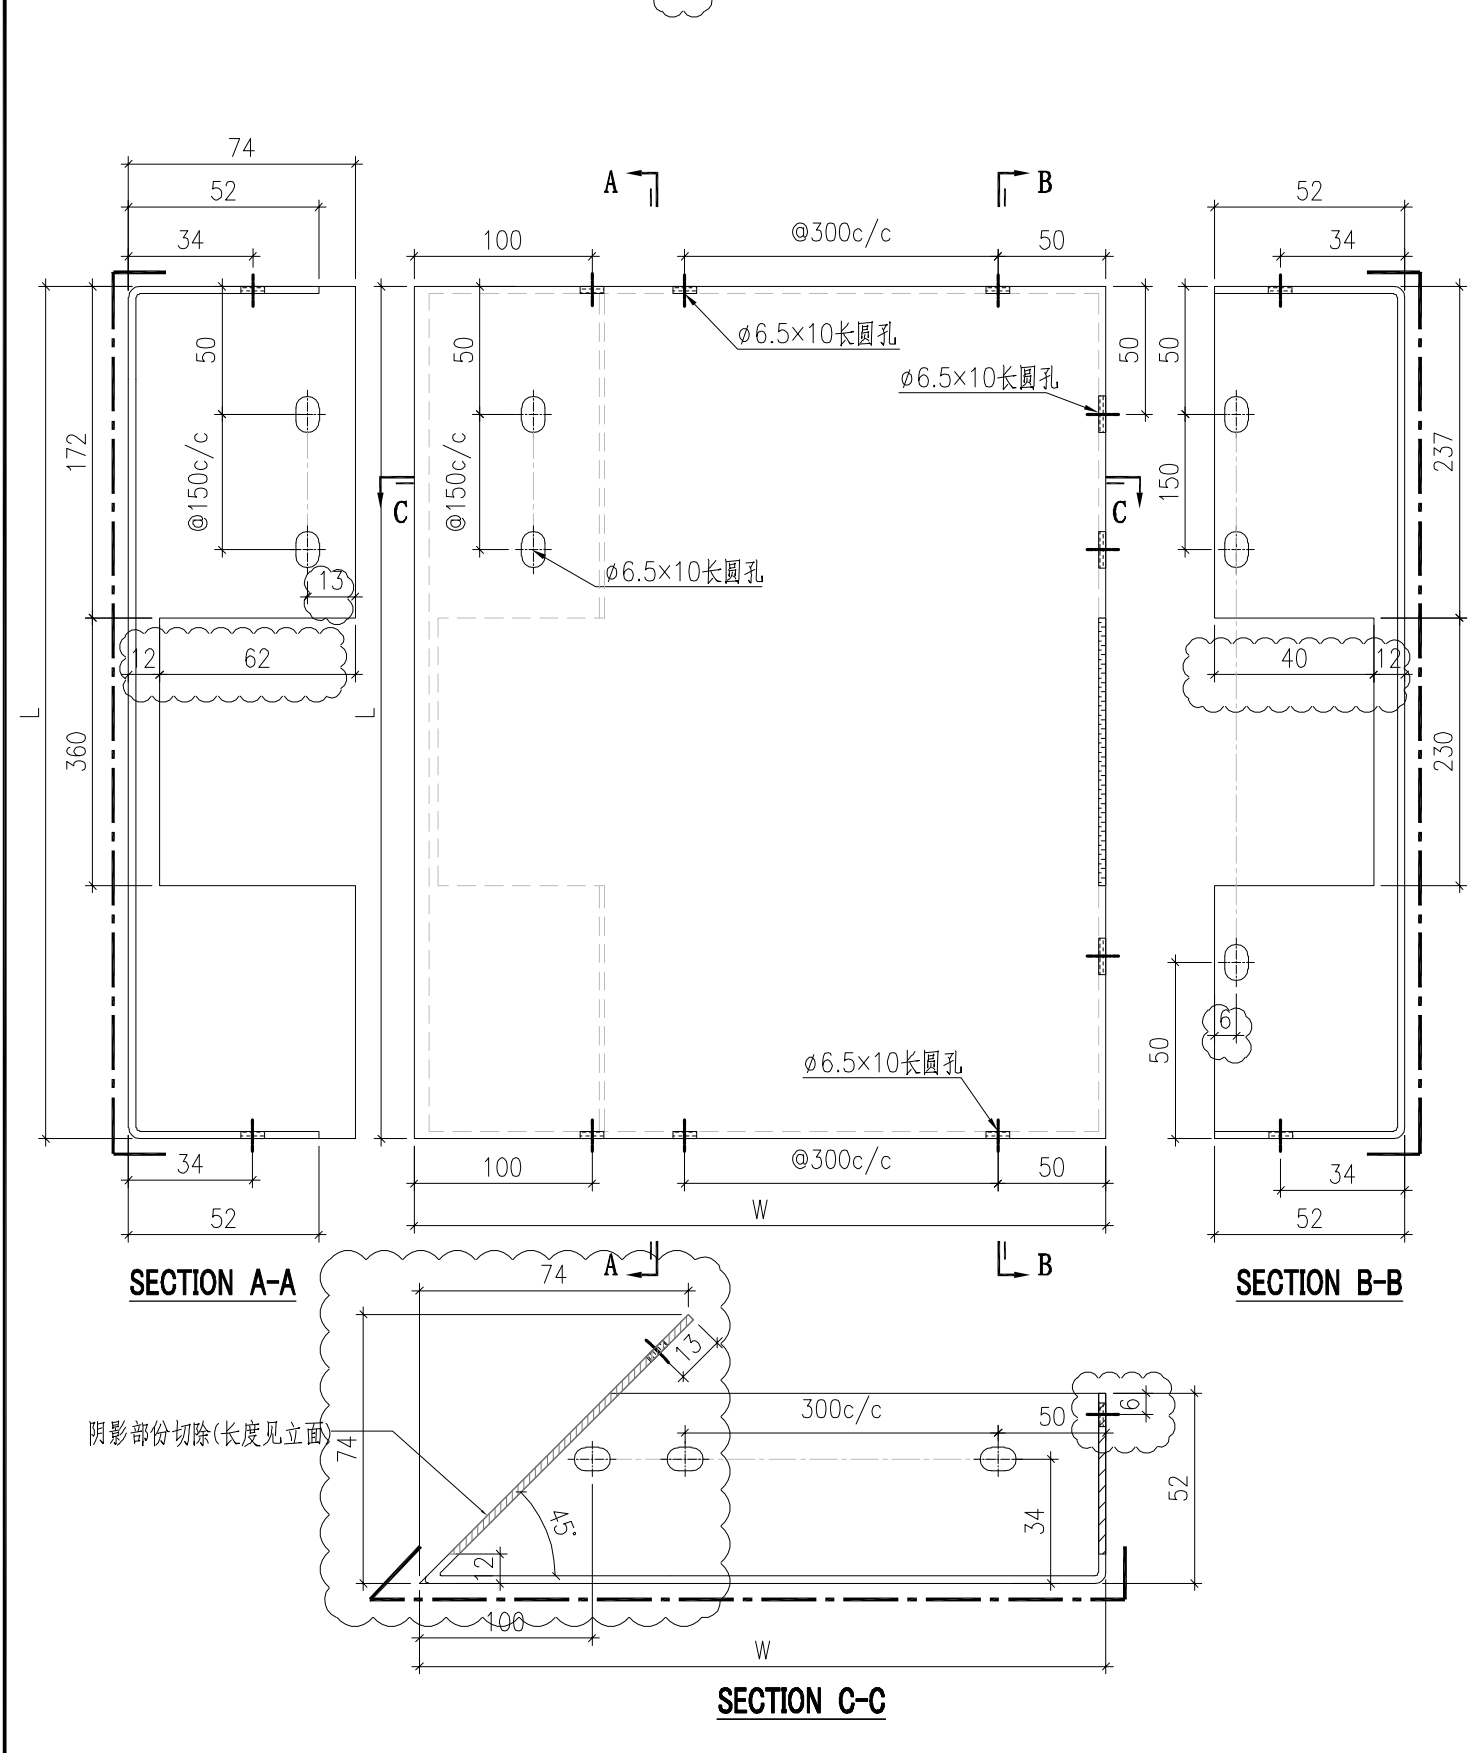


序號	鋁板編號	寬度 (W)	高度 (H)	數量
1	BST-EZ001	1601	552	1
2	BST-EZ004	1450	552	1
3	BST-EZ005	490	552	1


 美特鋁質有限公司 MIDI Aluminium Fabricator Ltd.				工程號 J857 地盤 啟德6552	類別 制圖 刘灿	物料號 - 2021-12-14	圖號 BST-G01
修改 A - - 採用工廠 ✓ 地盤	图纸名称 铝板加工图			復核 徐詳坤	2021-12-15	數量 -	
日期 2022.03.02 - - 材料颜色 BCK3M96295S-ZD1	材料 3mm THK. 铝板			批准 林仁安	2021-12-16	單件重量 - (KG)	

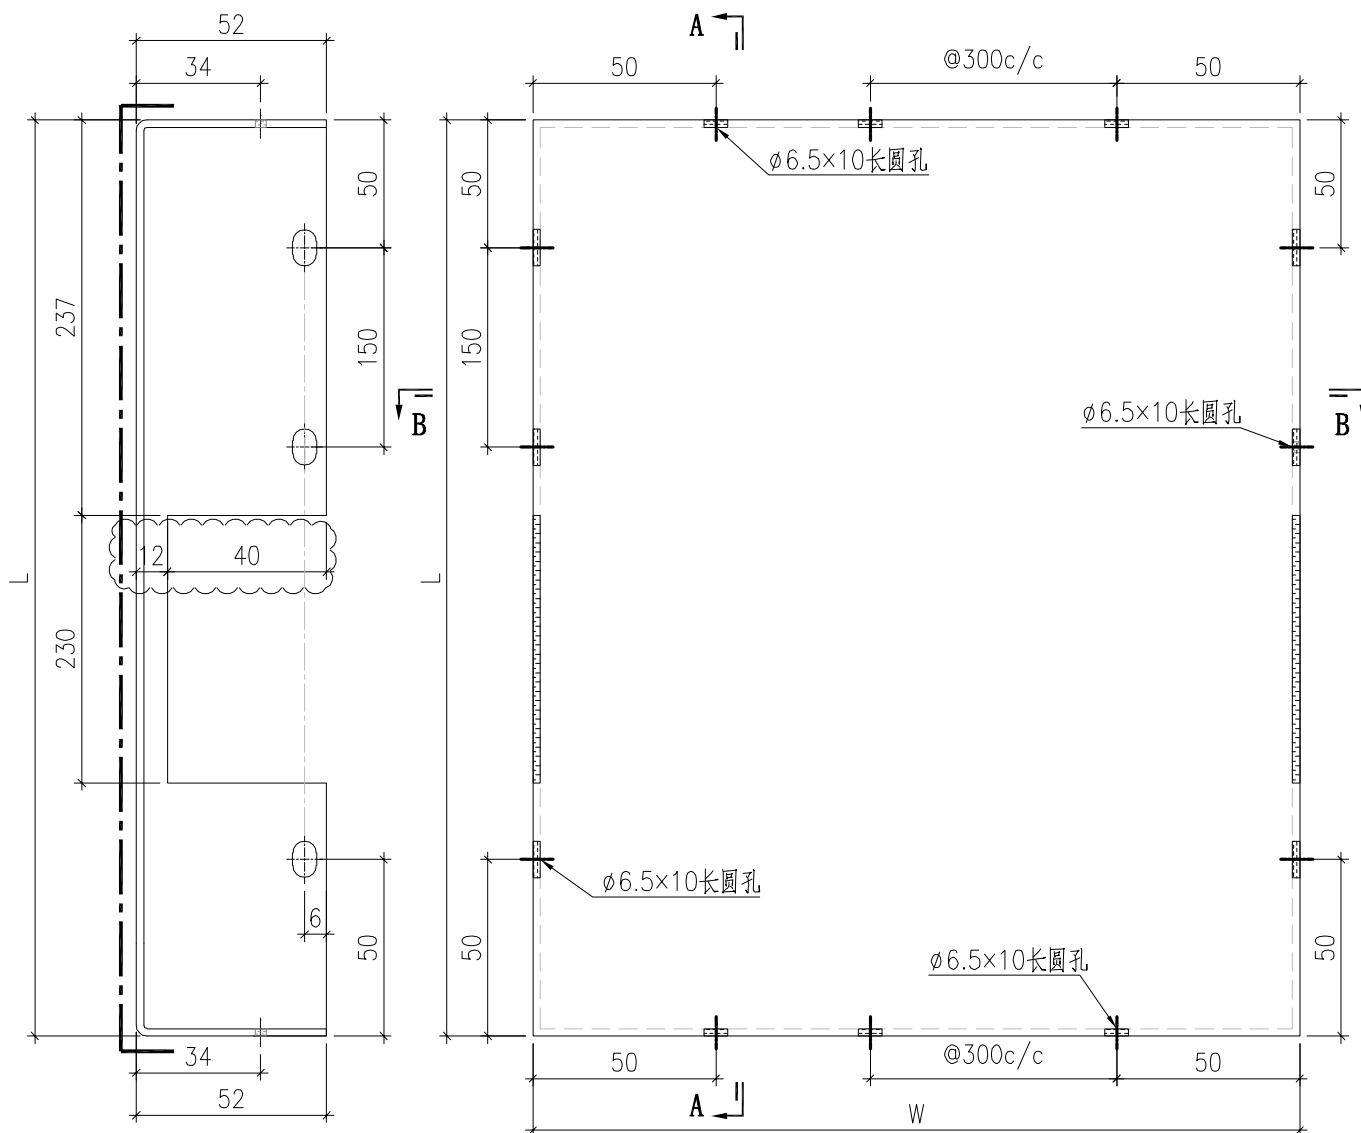

SECTION A-A

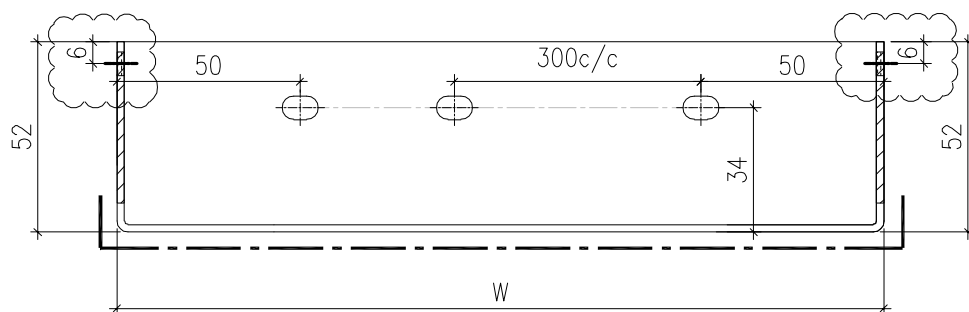


SECTION B-B

 美特鋁質有限公司 MIDI Aluminium Fabricator Ltd.				工程號	J857	類別		物料號	-					
				地盤	啟德6552	制圖	刘灿	2021-12-14	圖號	BST-G02				
修改	A	-	-	採用工廠	✓	地盤		圖紙名稱	铝板加工圖	復核	徐詳坤	2021-12-15	數量	-
日期	2022.03.02	-	-	材料顏色	ECK3M96295S-ZD1		材料	3mm THK. 铝板	批准	林仁安	2021-12-16	單件重量	-	(KG)

序號	鋁板編號	寬度 (W)	高度 (H)	數量
1	BST-G001	696	537	1
2	BST-G002	2024	537	1
3	BST-G003	445	537	1
4	BST-G004	1106	537	1
5	BST-G005	696	537	6
6	BST-G006	981	537	1
7	BST-G007	695	537	8
8	BST-G008	1285	537	4
9	BST-G009	676	537	4
10	BST-G010	956	537	3
11	BST-G011	972	537	2
12	BST-G012	446	537	4
13	BST-G013	1506	537	4
14	BST-G014	1040	537	2
15	BST-G016	1539	537	2
16	BST-G017	1994	537	2
17	BST-G018	746	537	4
18	BST-G019	1215	537	2
19	BST-G021	728	537	1
20	BST-G022	527	537	2
21	BST-G023	386	537	1
22	BST-G062	536	537	1
23	BST-G080	702	537	5
24	BST-G081	978	537	2
25	BST-G084	1536	537	1

 美特鋁質有限公司 MIDI Aluminium Fabricator Ltd.				工程號 J857	類別	物料號 -		
				地盤 啟德6552	制圖 刘灿	2021-12-14	圖號 BST-H01	
修改 A	-	-	採用工廠 ✓	地盤	图纸名称 铝板加工图	復核 徐詳坤	2021-12-15	數量 -
日期 2022.03.02	-	-	材料颜色 ECK3M96295S-ZD1	材料 3mm THK. 铝板	批准 林仁安	2021-12-16	單件重量 -	(KG)

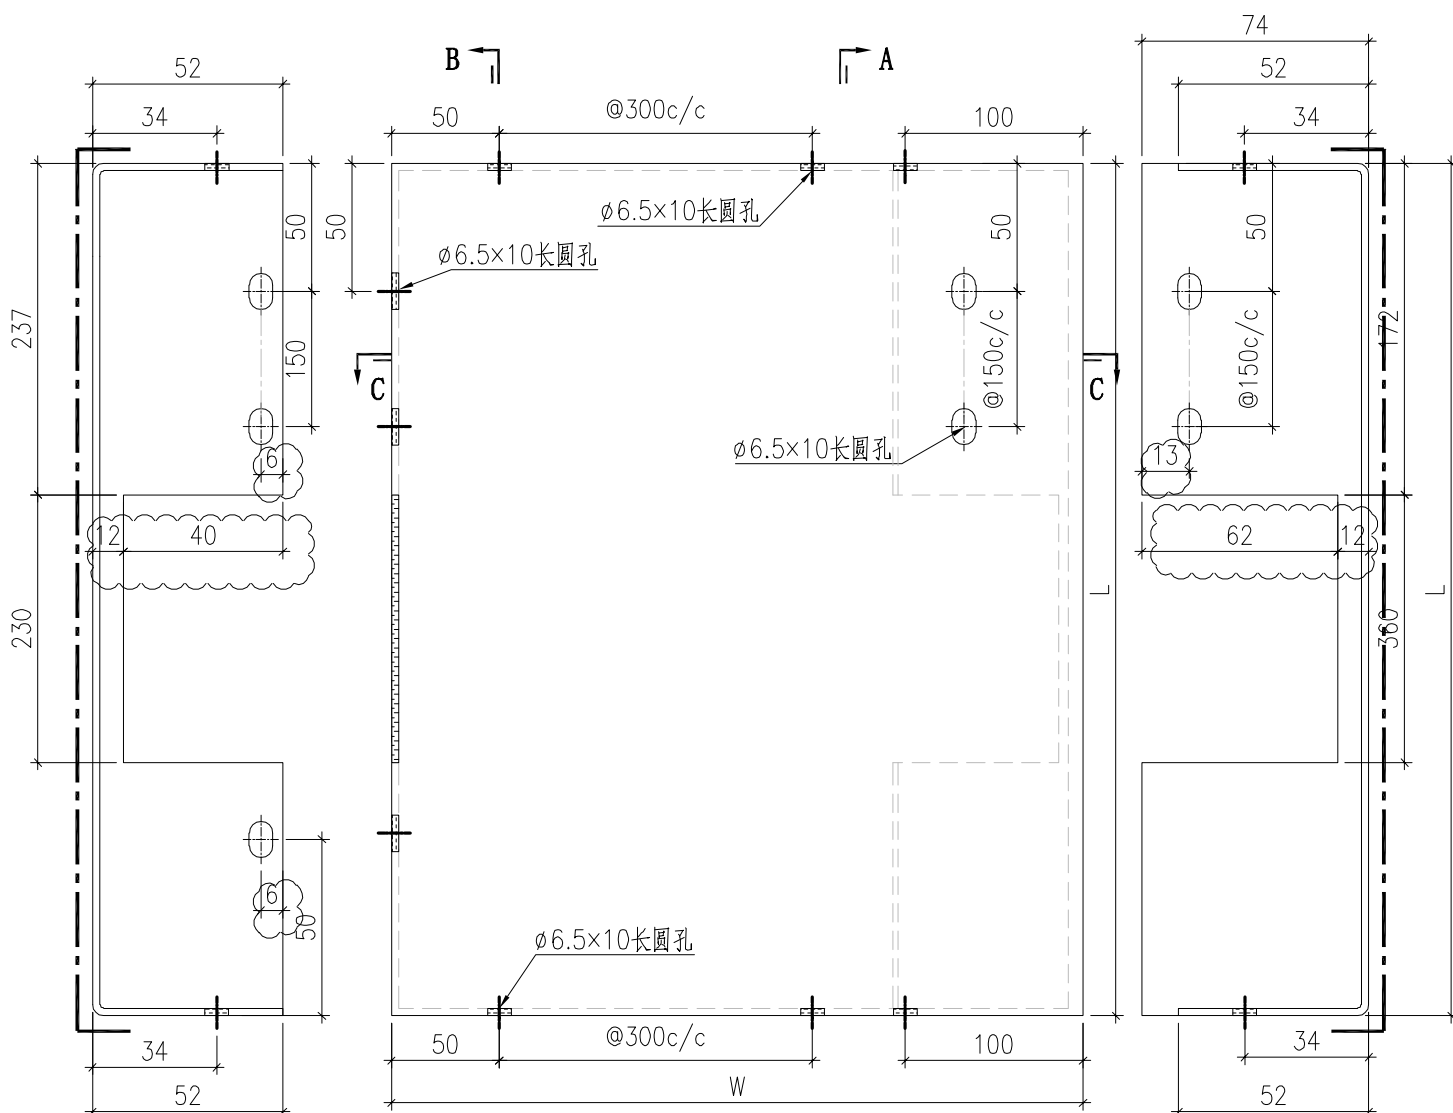

SECTION B-B


SECTION A-A

SECTION C-C

阴影部份切除(长度见立面)


序號	鋁板編號	寬度 (W)	高度 (H)	數量
1	BST-HY001	740	537	1
2	BST-HY003	2125	537	1
3	BST-HY014	1311	537	1

 美特鋁質有限公司 MIDI Aluminium Fabricator Ltd.				工程號 J857	類別	物料號 -		
				地盘 啟德6552	制圖 刘灿	2021-12-14	圖號 BST-H02	
修改 A - -	採用工廠 ✓	地盘	图纸名称 铝板加工图	復核 徐詳坤	2021-12-15	數量 -		
日期 2022.03.02	材料颜色 ECK3M96295S-ZD1		材料 3mm THK. 铝板	批准 林仁安	2021-12-16	單件重量 -	(KG)	

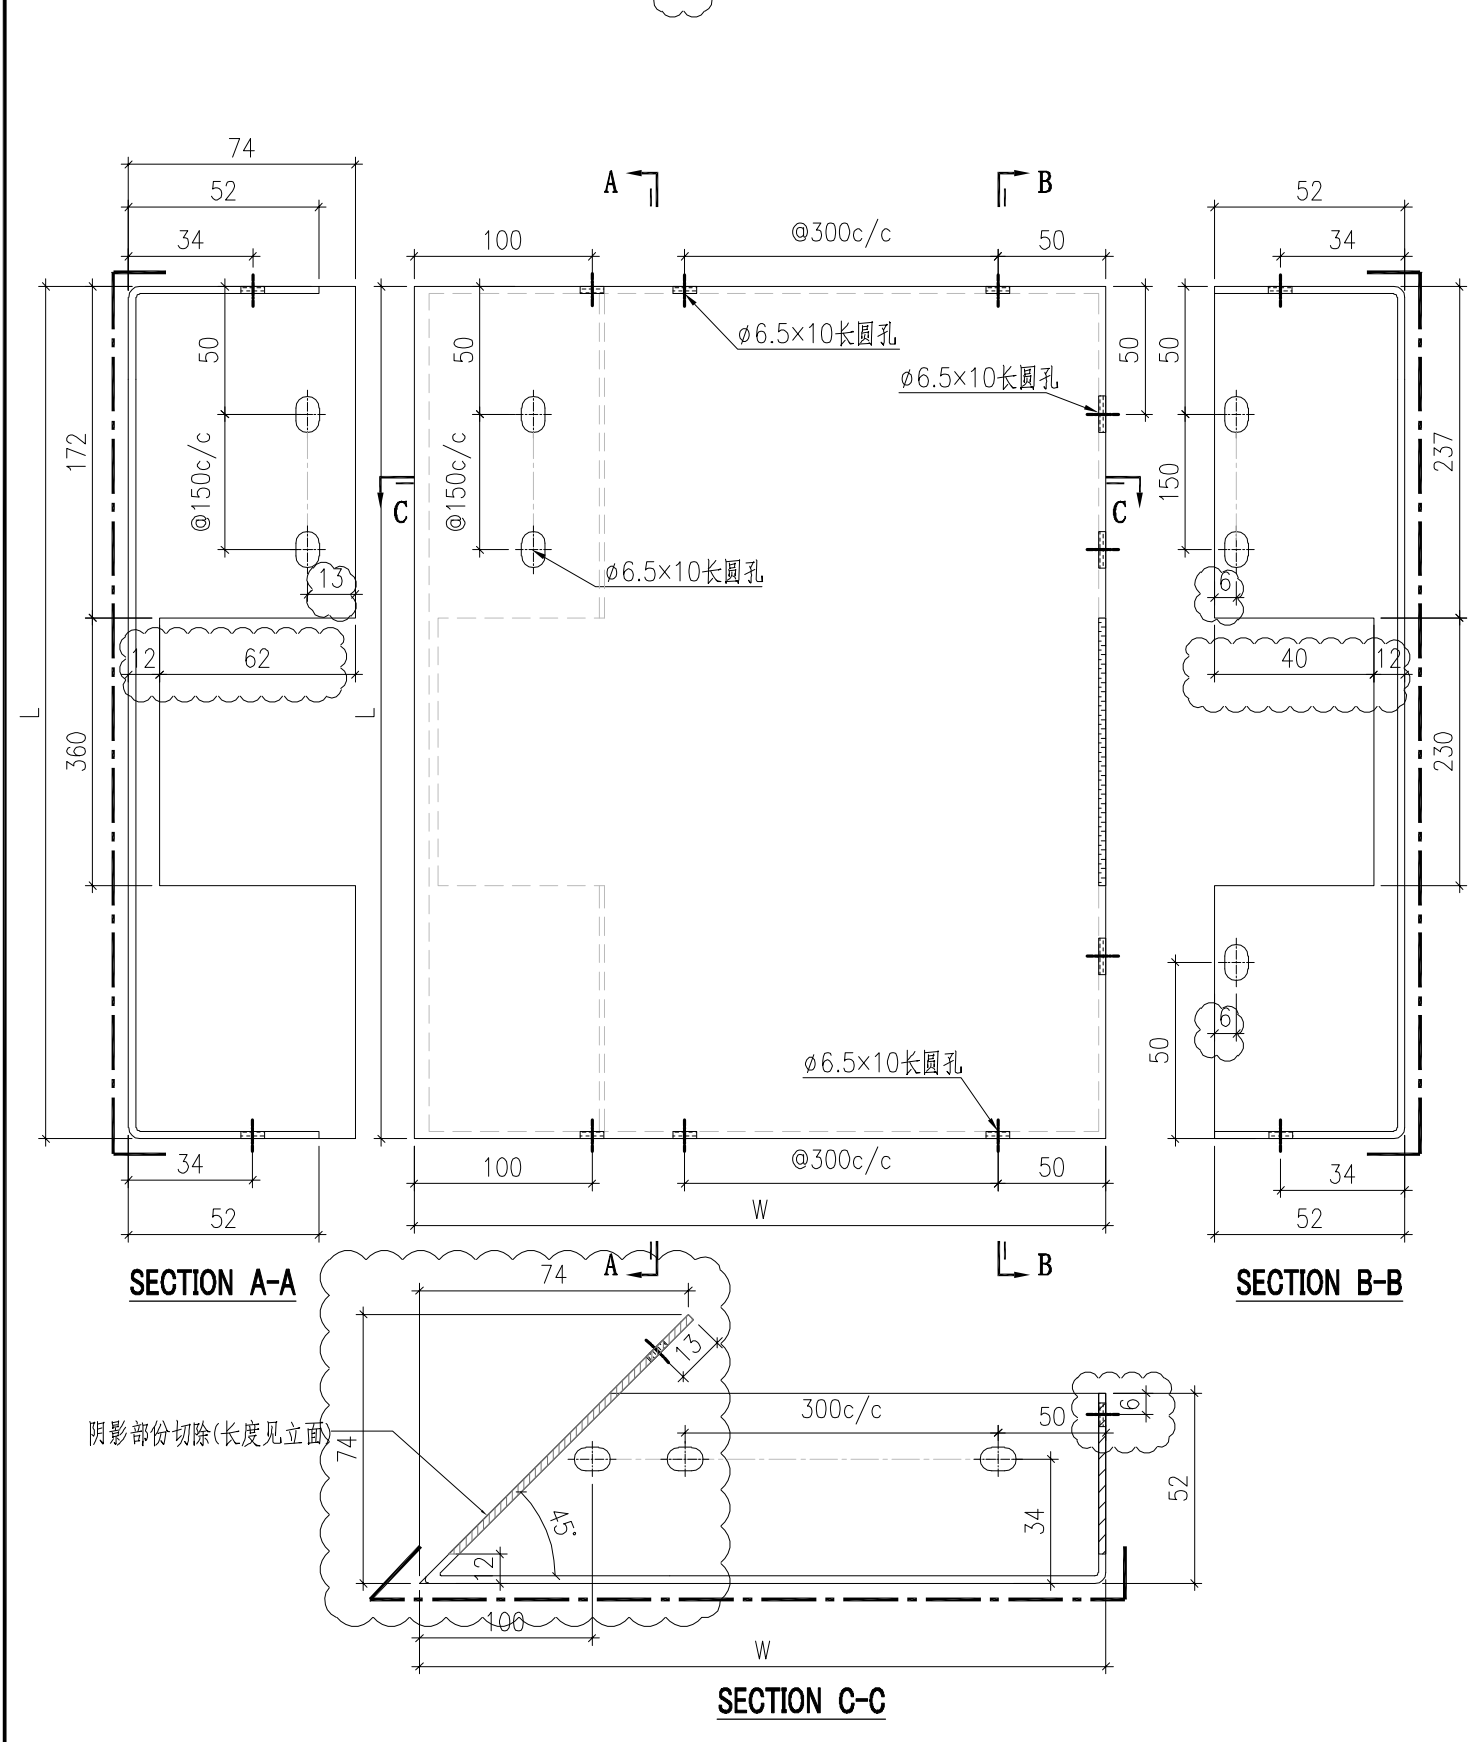

序號	鋁板編號	寬度 (W)	高度 (H)	數量
1	BST-HZ001	1601	537	1
2	BST-HZ004	1450	537	1
3	BST-HZ005	490	537	1

 美特鋁質有限公司 MIDI Aluminium Fabricator Ltd.				工程號 J857	類別 制圖	物料號 -		
				地盤 啟德6552	劉燦	2021-12-14	圖號 BST-D03	
修改 -	-	-	採用工廠 ✓	地盤 ✓	圖紙名稱 鋁板加工圖	復核 徐詳坤	2021-12-15	數量 -
日期 -	-	-	材料顏色 ECK3M96295S-ZD1		材料 3mm THK. 鋁板	批准 林仁安	2021-12-16	單件重量 - (KG)

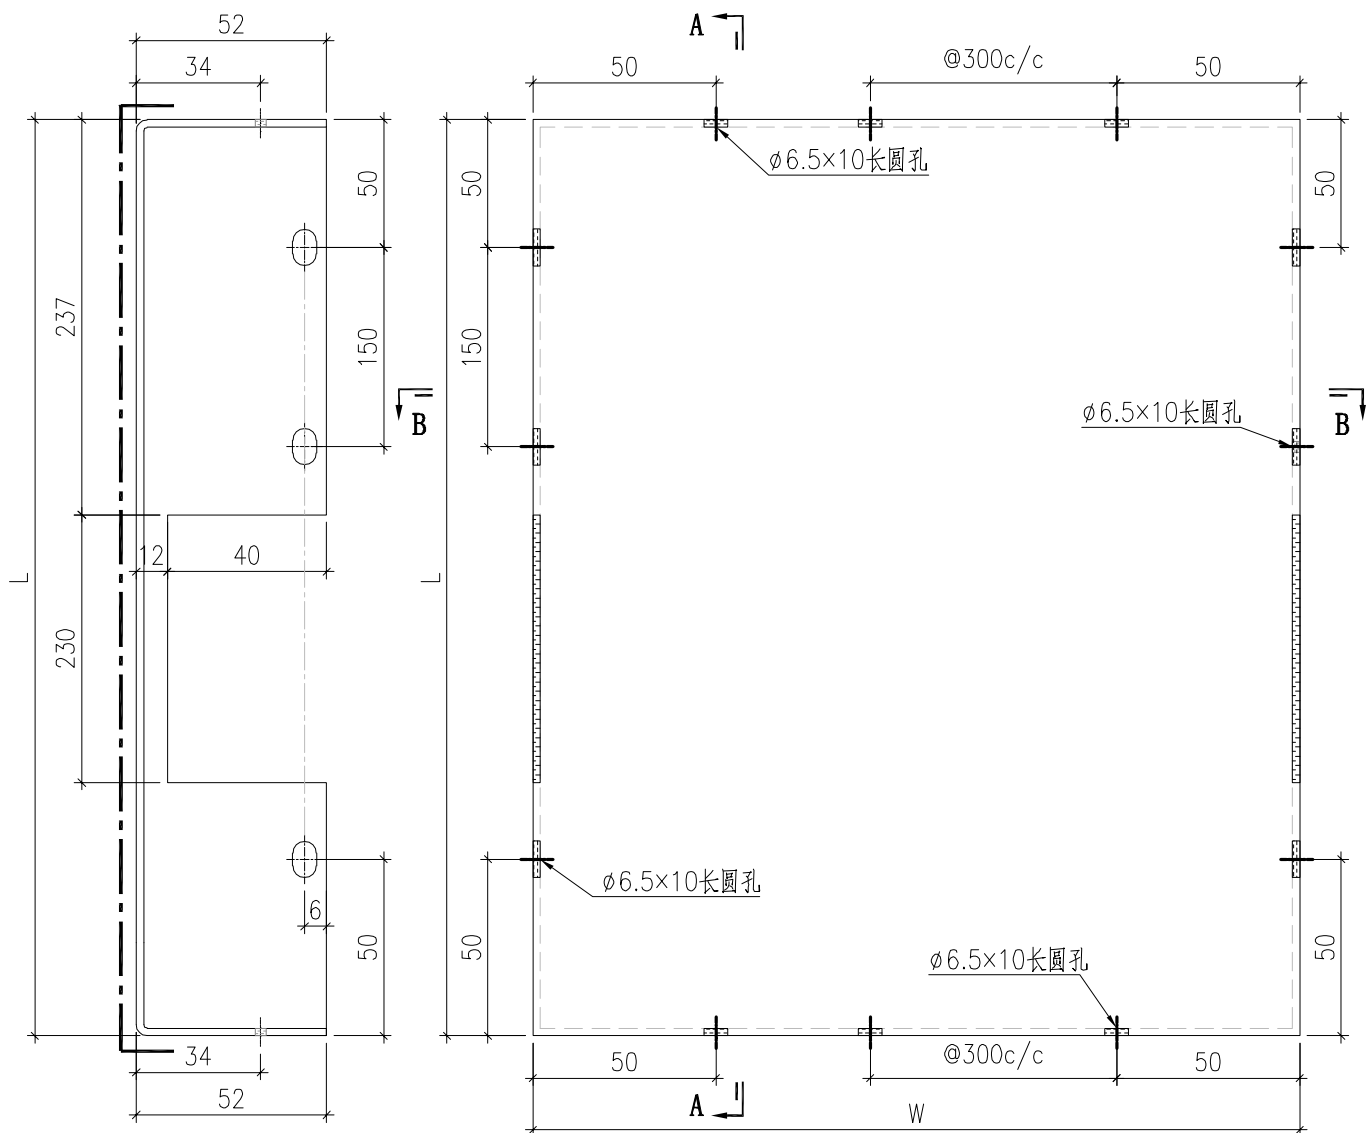


SECTION A-A

SECTION B-B

序號	鋁板編號	寬度 (W)	高度 (H)	數量
1	BST-D090	536	552	2

 美特鋁質有限公司 MIDI Aluminium Fabricator Ltd.				工程號 J857 地盤 啟德6552	類別 制圖 刘灿	物料號 - 2021-12-14	圖號 BST-G03
修改 - 日期 -	採用工廠 ✓ 材料颜色 ECK3M96295S-ZD1	地盤 图纸名称 铝板加工图	材料 3mm THK. 铝板	復核 徐詳坤 批准 林仁安	2021-12-15 2021-12-16	數量 - 單件重量 - (KG)	

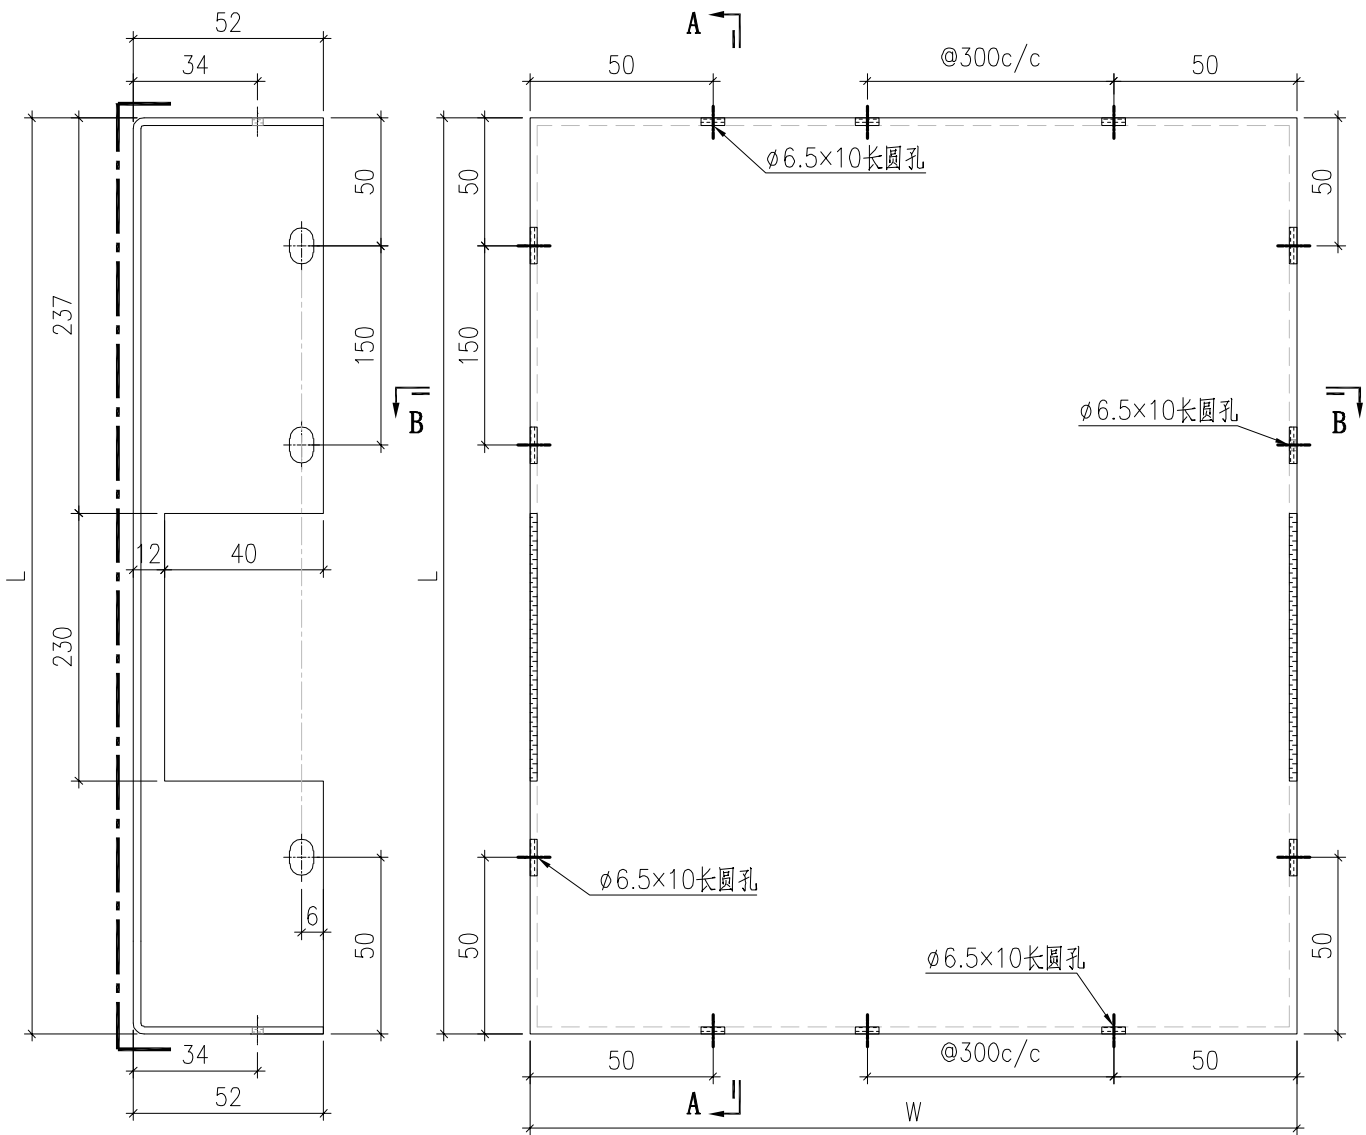


SECTION A-A

SECTION B-B


序號	鋁板編號	寬度 (W)	高度 (H)	數量
1	BST-G090	536	537	2

 美特鋁質有限公司 MIDI Aluminium Fabricator Ltd.				工程號 J857 地盘 啟德6552	類別 制圖 刘灿	物料號 - 2021-12-14	圖號 BST-H03
修改 - 日期 -	採用工廠 ✓ 材料颜色 ECK3M96295S-ZD1	图纸名称 铝板加工图 材料 3mm THK. 铝板	復核 徐詳坤 批准 林仁安	2021-12-15 2021-12-16	數量 - 單件重量 - (KG)		

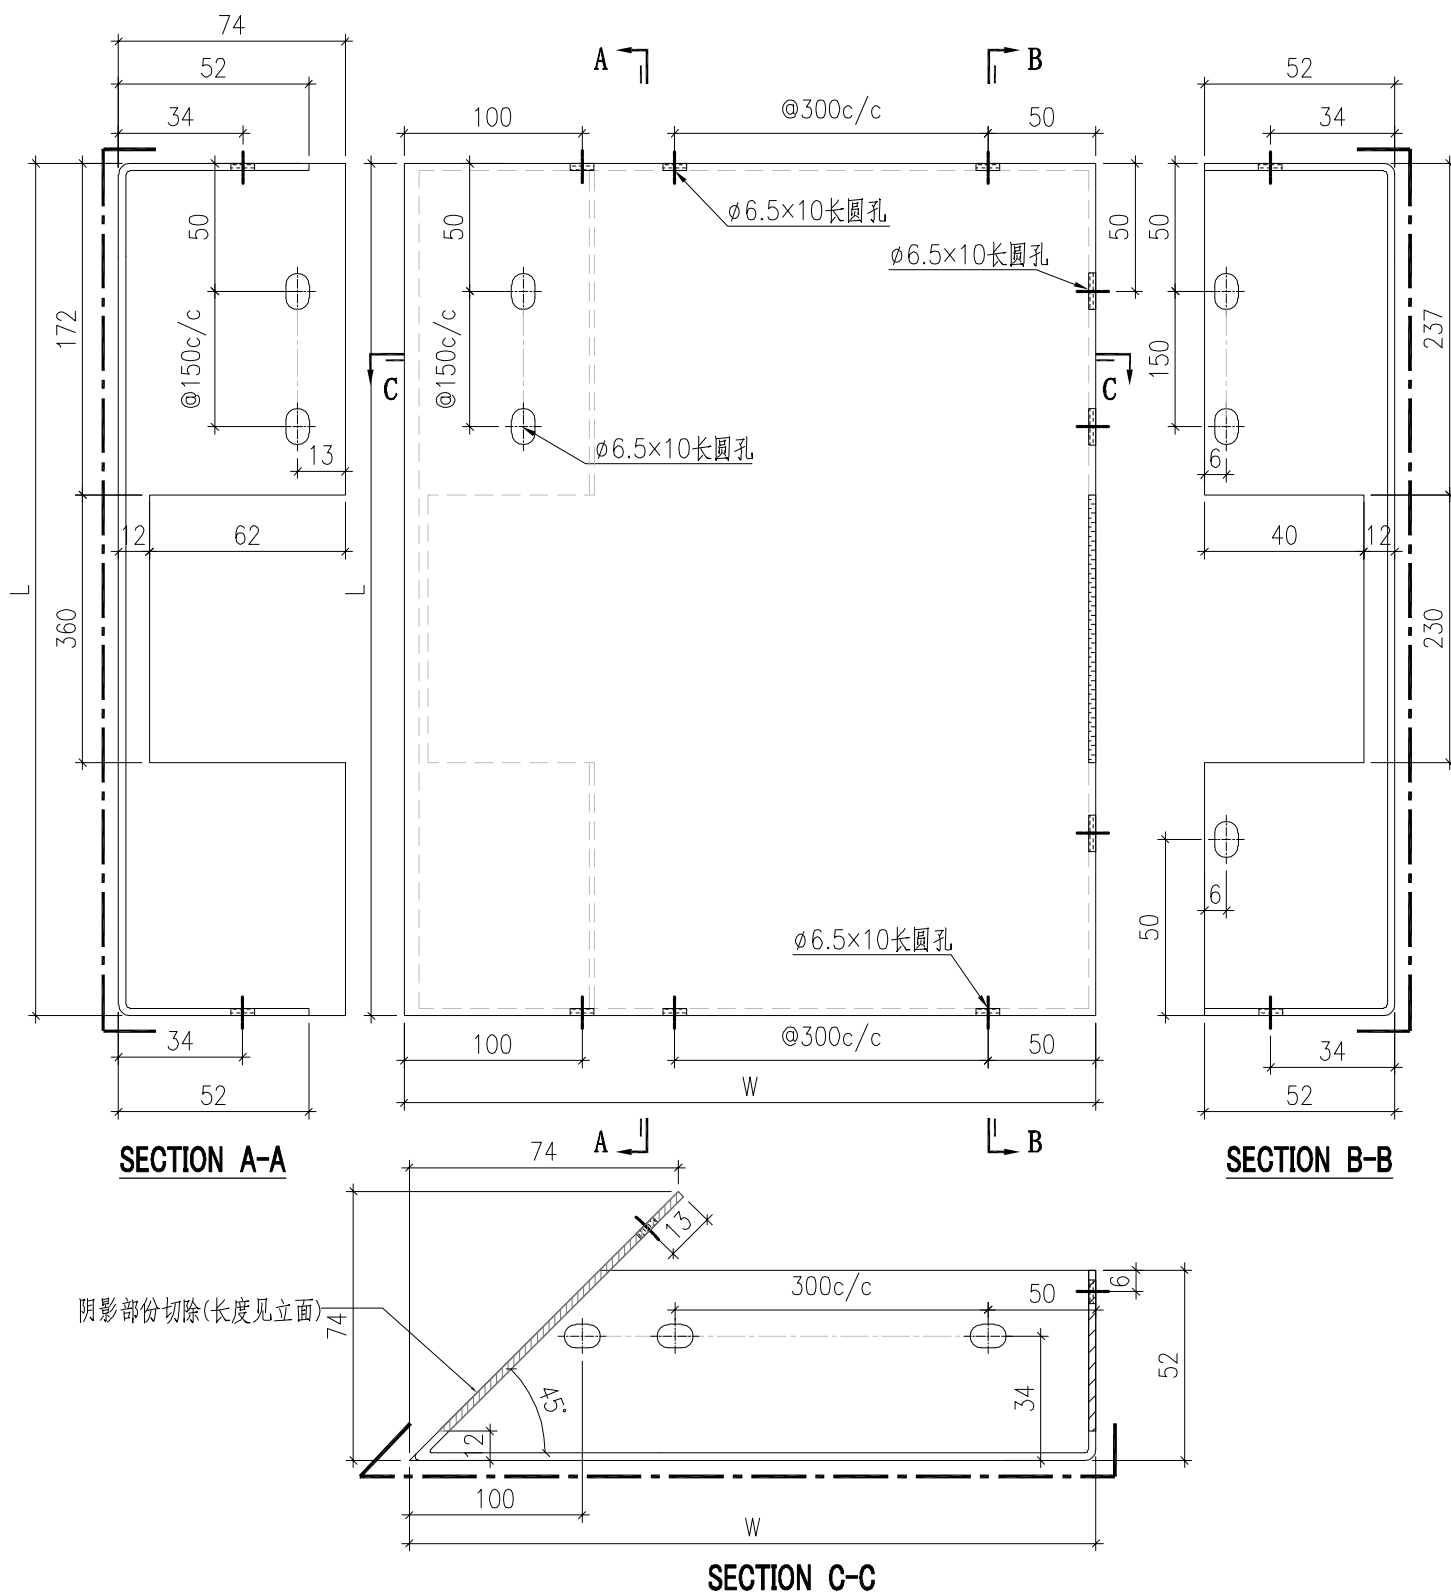

序號	鋁板編號	寬度 (W)	高度 (H)	數量
1	BST-HZ030	1454	537	1

 美特鋁質有限公司 MIDI Aluminium Fabricator Ltd.				工程號 J857 地盤 啟德6552	類別 制圖 刘灿	物料號 - 2021-12-14	圖號 BST-M03
修改 - 日期 -	採用工廠 ✓ 材料颜色 ECK3M96295S-ZD1	地盤 材料 3mm THK. 铝板	图纸名称 铝板加工图 材料	復核 徐詳坤 批准 林仁安	2021-12-15 2021-12-16	數量 - 單件重量 - (KG)	

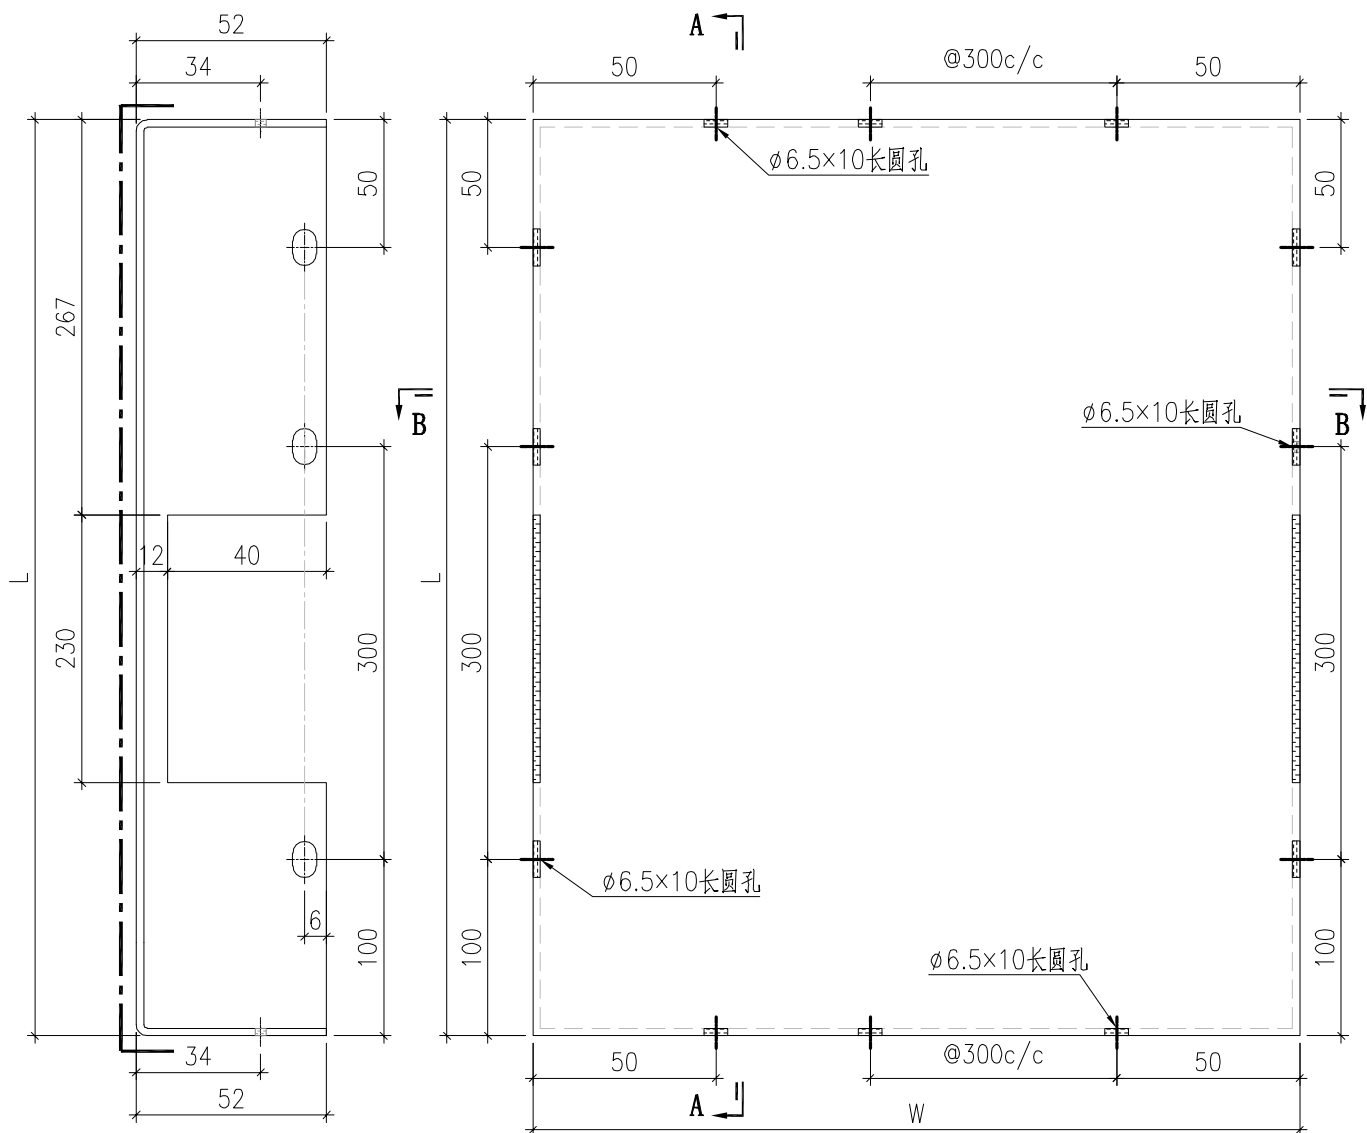

SECTION A-A

SECTION B-B

序號	鋁板編號	寬度 (W)	高度 (H)	數量
1	BST-M090	964	646	7
2	BST-M091	536	646	10