

工程指示 / 要求簡箋(E.I.)

工程指示編號：EI / 4334 / 22 修改版次：A

工程編號：J857 工程名稱：啟德 6552

工程項目：FD 門, 提升推拉門及 UP 趟門 - 廠用鋁料 BM(第二批)

收件人：生統 發件人：Yancy Chen 日期：27/01/2022

要求提供 / 確認 事項：

- | | | |
|------------------------------------|-------------------------------------|-------------------------------|
| <input type="checkbox"/> 初步鋁料 B.M. | <input type="checkbox"/> 加工拆圖, 然後生產 | <input type="checkbox"/> 尺寸表 |
| <input type="checkbox"/> 正式鋁料 B.M. | <input type="checkbox"/> 技術上資料 / 指示 | <input type="checkbox"/> 報價 |
| <input type="checkbox"/> 配件 B.M. | <input type="checkbox"/> 樣辦或貨品說明書 | <input type="checkbox"/> 分判合約 |
| <input type="checkbox"/> 其他：_____ | | |

內容：

請按附件修改 BM 表和模圖, 訂購鋁料. 送廠.

請在 15/4/2022 前完成上列要求。

附：

1+ 5 頁

以上項目為：

- 原合約工程包 原合約工程加 / 減賬 新工程報價

原因：-

分發東莞各部門：


- () 生產技術總監 連附件 () 技術部 連附件 () 生產部 連附件 () 機械設計部 連附件
 () 採購部 連附件 (/) 生產統籌部 連附件
 (/) 質檢部 連附件 () 會計部 連附件 () 報關組 連附件 () 其他 _____ 連附件

分發香港各部門：

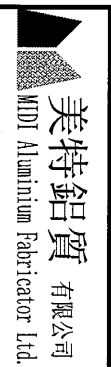
- () 行政部 連附件 () 會計部 連附件 () 統籌部 連附件 () 工程部地盤科文 連附件
 (/) 採購部 連附件 () QS 部 連附件 () 維修部 連附件 () 其他 _____ 連附件

傳遞編號：

HK 0196 / 22

發件人簽署： 

項目經理簽署： 



美特鋁質有限公司
MDT Aluminium Fabricator Ltd.

工程號: J857
地盤名稱: 啟德6552

計算: 曾建平
核對: 王禮秋

日期: 25/01/2022
日期: 25/01/2022

送呈: 施哥
A/C Code:

副本:

鋁型材B.M.表

項目類別: 第二批FD門框、門玉、提升門框及UP趟門框

批准:

日期:

BM編號:

修改版次:

有顏色鋁料(Kg)

24769.4

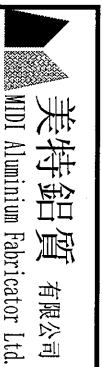
無電鍍鋁料(Kg):

5282.65

V.F.總面積(米²):

2722.0

序號	修改內容	物料編號	鋁料名稱	顏色	合金狀態	數量(支)		重量(Kg)		V.F.(米 ²)		備注		
						長度(mm)	實用	後備	總數	Kg/M	總重量		米 ² /米	Total V.F.
1		X86112	生邊企-門款	ECK3X10063S-XF1 三塗(深灰)	6063-T6	5300	67	8	75	1.240	492.9	0.225	89.2	
2		X86113	玻璃線-中空	ECK3X10063S-XF1 三塗(深灰)	6063-T5	5500	73	8	80	0.215	94.6	0.067	29.7	
3		X86114	FD門玉料	ECK3X10063S-XF1 三塗(深灰)	6063-T6	5800	74	9	83	1.644	786.7	0.238	113.9	
4		X86181	生頂橫	ECK3X10063S-XF1 三塗(深灰)	6063-T6	6000	8	2	9	1.202	64.9	0.192	10.4	
5		X86184	生底橫	ECK3X10063S-XF1 三塗(深灰)	6063-T6	6000	8	2	9	1.110	59.9	0.176	9.5	
6		X86110	梗頂底橫	ECK3X10063S-XF1 三塗(深灰)	6063-T6	5400	35	4	39	1.790	377.0	0.216	45.6	
7		X86111	梗底橫	ECK3X10063S-XF1 三塗(深灰)	6063-T6	5400	33	3	35	2.850	538.7	0.201	38.0	
8		X86115	梗勾企	ECK3X10063S-XF1 三塗(深灰)	6063-T6	5300	63	5	68	2.509	897.6	0.383	136.9	
9		X86116	趟門底橫	ECK3X10063S-XF1 三塗(深灰)	6063-T6	4800	139	11	150	6.067	4368.2	0.339	244.2	
10		X86117	趟門頂橫	ECK3X10063S-XF1 三塗(深灰)	6063-T6	4800	139	11	150	4.791	3449.5	0.266	191.7	
11		X86118	趟門邊框	ECK3X10063S-XF1 三塗(深灰)	6063-T6	5750	142	8	150	2.055	1772.4	0.251	216.6	
12		X86119	小趟門底橫	ECK3X10063S-XF1 三塗(深灰)	6063-T6	5500	31	5	35	5.237	1008.1	0.355	68.3	
13		X86120	小趟門頂橫	ECK3X10063S-XF1 三塗(深灰)	6063-T6	5500	31	5	35	2.595	499.5	0.277	53.3	
14		X86121	小趟門邊框	ECK3X10063S-XF1 三塗(深灰)	6063-T6	5400	63	5	68	1.851	674.7	0.234	85.3	
15		X86126	門企夾邊	ECK3X10063S-XF1 三塗(深灰)	6063-T6	5600	201	12	213	0.696	828.2	0.125	148.8	
16		X86127	梗門企夾邊	ECK3X10063S-XF1 三塗(深灰)	6063-T6	5300	142	8	150	1.953	1552.6	0.138	109.7	
17		X86128	大中梗企料	ECK3X10063S-XF1 三塗(深灰)	6063-T6	5750	94	7	100	3.602	2071.2	0.538	309.1	
18		X86129	小中梗企料	ECK3X10063S-XF1 三塗(深灰)	6063-T6	5300	142	8	150	2.117	1683.0	0.297	236.1	
19		X86131	趟門頂扣蓋	ECK3X10063S-XF1 三塗(深灰)	6063-T5	6000	59	6	65	0.517	201.6	0.098	38.1	
20		X86185	玻璃線二	ECK3X10063S-XF1 三塗(深灰)	6063-T5	5300	142	8	150	0.266	211.5	0.019	14.9	



美特鋁質有限公司
MIDI Aluminium Fabricator Ltd.

工程號: J857

地盤名稱: 啟德6552

計算: 曾建平

日期: 25/01/2022

送呈: 施哥

副本:

項目類別: 第二批FD門框、門玉、提升門框及UP趟門框

核對: 王禮秋

日期: 25/01/2022

A/C Code:

日期:

有顏色鋁料(Kg): 5282.65

V.F.總面積(米²): 2722.0

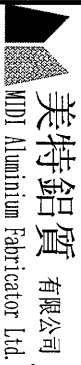
BM編號:

修改版次:

無電鍍鋁料(Kg):

24769.4

序號	修改內容	物料編號	鋁料名稱	顏色	合金狀態	數量 (支)		重量 (Kg)		V.F. (米²)		備注		
						長度 (mm)	實用	後備	總數	Kg/M	總重量		米²/米	Total V.F.
21		X86190	趟門外蓋	ECK3X10063S-XF1 三塗(深灰)	6063-T5	4900	179	6	185	0.755	684.4	0.147	133.3	
22		X86191	趟門邊框二	ECK3X10063S-XF1 三塗(深灰)	6063-T6	5400	63	8	70	1.874	708.4	0.255	96.5	
23		X86194	中空玻璃線	ECK3X10063S-XF1 三塗(深灰)	6063-T5	5500	274	14	288	0.203	321.6	0.032	50.7	
23a	A版新增	X86195	梗邊企	ECK3X10063S-XF2 三塗(深灰)	6063-T6	5800	94	6	100	1.015	588.7	0.193	111.7	
24		X86196	趟門底扣蓋	ECK3X10063S-XF1 三塗(深灰)	6063-T5	6000	59	6	65	0.533	207.9	0.127	49.4	
25		X86197	趟門底扣蓋二	ECK3X10063S-XF1 三塗(深灰)	6063-T5	5900	14	3	16	0.308	29.1	0.052	4.9	
26		X86192	立柱	ECK3X10063S-XF1 三塗(深灰)	6063-T6	2850	14	3	17	4.596	216.1	0.429	20.2	
27		X86027	梗夾企	ECK3X10063S-XF1 三塗(深灰)	6063-T6	5600	7	2	9	1.230	62.0	0.261	13.1	
28	A版取消	X85966	夾膠玻璃線	ECK3X10063S-XF1 三塗(深灰)	6063-T5	5600	28	2	30	0.241	40.5	0.085	14.3	
29		X86179	梗邊企-空腔	ECK3X10063S-XF1 三塗(深灰)	6063-T6	2850	14	3	17	1.775	83.5	0.222	10.4	
30		X86187	雙趟玉收口料	ECK3X10063S-XF1 三塗(深灰)	6063-T6	5900	2	1	2	0.951	11.2	0.134	1.6	
30a	A版新增	X86214	拉桿槽口	ECK3X10063S-XF1 三塗(深灰)	6063-T5	5400	61	4	65	0.522	183.2	0.076	26.7	
31		X86186	梗勾企連接件	MILL	6063-T6	2850	14	3	17	1.388	65.3		0.0	
32		A580	25x40x25x3mm厚鋁槽	MILL	6063-T5	5300	63	8	70	0.682	253.0		0.0	
33		H52776	40x50x40x4mm厚鋁槽	MILL	6063-T5	5500	139	6	145	1.317	1050.3		0.0	
34		B1505	25x6mm厚鋁巴	MILL	6063-T5	5200	8	2	9	0.404	18.9		0.0	
35		B2195	50x4mm厚鋁巴	MILL	6063-T5	6000	6	1	7	0.542	22.8		0.0	
36		B5831	14.5x3mm厚鋁巴	MILL	6063-T5	5200	8	1	9	0.117	5.2		0.0	
37		B06679	30x5mm厚鋁巴	MILL	6063-T5	5200	34	4	38	0.406	79.2		0.0	
38		L053	40x40x6mm厚鋁角	MILL	6063-T5	5400	395	5	400	1.198	2587.7		0.0	



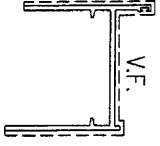

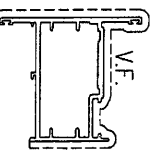
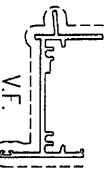
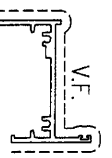
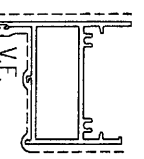
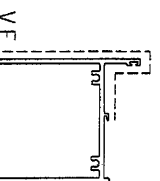

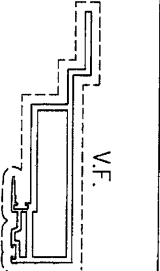
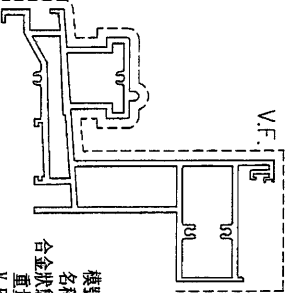
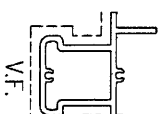
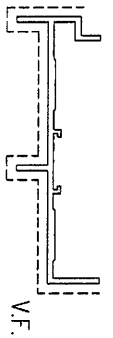
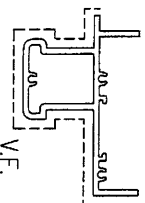
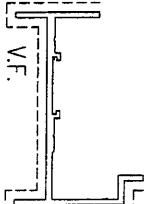
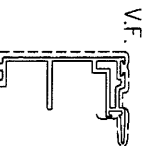
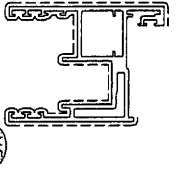
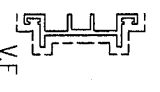
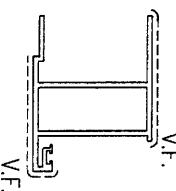
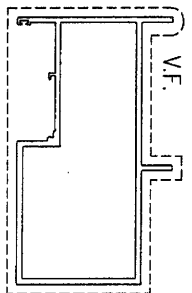
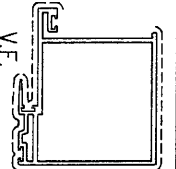
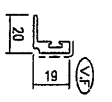
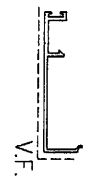
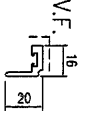
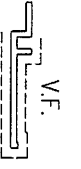
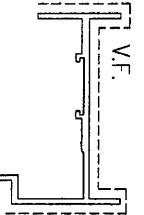
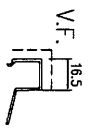
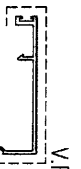
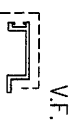
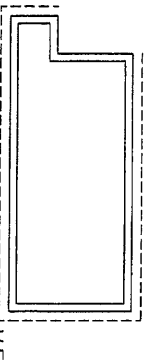
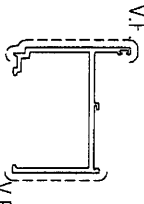
美特鋁質 有限公司
MDT Aluminium Fabricator Ltd.

鋁型材B.M.表

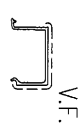
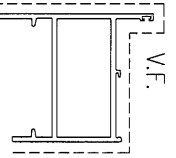
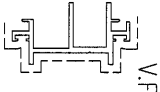
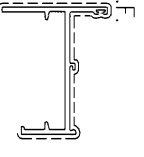
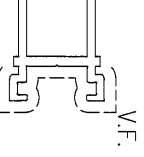
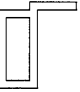
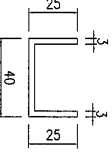
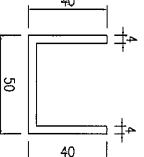


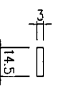
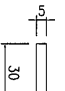
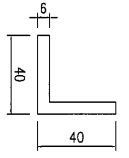
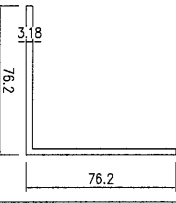
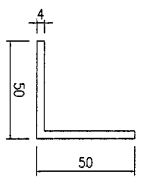
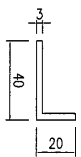
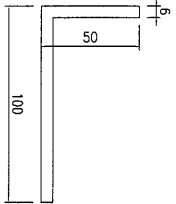
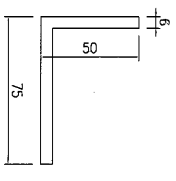
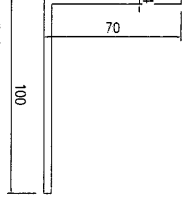
工程號:	J857	計算:	曾建平	日期:	25/01/2022	送呈:	施哥	副本:	
地盤名稱:	啟德6552	核對:	王禮秋	日期:	25/01/2022	A/C Code:			
項目類別:	第二批印門框、門玉, 提升門框及UP趟門框	批准:		日期:					
修改版次:		有顏色鋁料(Kg)	24769.4	無電鍍鋁料(Kg):	5282.65	V.F.總面積(米²):	2722.0		

序號	修改內容	物料編號	鋁料名稱	顏色	合金狀態	數量(支)			重量(Kg)		V.F.(米²)		備注	
						長度(mm)	實用	後備	總數	Kg/M	總重量	米²/米		Total V.F.
39		L068	50x50x4mm厚鋁角	MILL	6063-T5	6000	6	2	8	1.041	46.8		0.0	
40		N516	40x20x3mm厚鋁角	MILL	6063-T5	5500	203	8	210	0.461	532.5		0.0	
41		N527	100x50x6mm厚鋁角	MILL	6063-T5	6000	13	2	15	2.388	214.9		0.0	
42		N704	75x50x6mm厚鋁角	MILL	6063-T5	6000	31	4	35	1.934	406.1		0.0	
43														
44														

J-857啟德6552 FD門及提升推拉門鋁料模圖(1)

 <p>模號: X86112 名稱: 生邊企-17款 合金狀態: 6063-T6 重量: 1.21 KG/M V.F.: 224.5 mm</p>	 <p>模號: X86113 名稱: 玻璃線-中空 合金狀態: 6063-T5 重量: 0.214KG/M V.F.: 37.0 mm</p>	 <p>模號: X86114 名稱: FD門玉料 合金狀態: 6063-T6 重量: 1.644KG/M V.F.: 238.1 mm</p>	 <p>模號: X86181 名稱: 生頂橫 合金狀態: 6063-T6 重量: 1.202KG/M V.F.: 192.17mm</p>	 <p>模號: X86184 名稱: 生底橫 合金狀態: 6063-T6 重量: 1.11 KG/M V.F.: 175.92mm</p>	 <p>模號: X86110 名稱: 複頂底橫 合金狀態: 6063-T6 重量: 1.79 KG/M V.F.: 216.49mm</p>	 <p>模號: X86119 名稱: 小趟門底橫 合金狀態: 6063-T6 重量: 5.237KG/M V.F.: 365 mm</p>	 <p>模號: X86111 名稱: 複底橫 合金狀態: 6063-T6 重量: 2.85 KG/M V.F.: 200.99mm</p>	 <p>模號: X86115 名稱: 複勾企 合金狀態: 6063-T6 重量: 2.509KG/M V.F.: 382.56mm</p>
 <p>模號: X86116 名稱: 趟門底橫 合金狀態: 6063-T6 重量: 6.067KG/M V.F.: 339.22mm</p>	 <p>模號: X86117 名稱: 趟門頂橫 合金狀態: 6063-T6 重量: 4.791KG/M V.F.: 266.2 mm</p>	 <p>模號: X86118 名稱: 趟門邊框 合金狀態: 6063-T6 重量: 2.055KG/M V.F.: 261.1 mm</p>	 <p>模號: X86120 名稱: 小趟門頂橫 合金狀態: 6063-T6 重量: 2.595KG/M V.F.: 277 mm</p>	 <p>模號: X86121 名稱: 小趟門邊框 合金狀態: 6063-T6 重量: 1.851KG/M V.F.: 234 mm</p>				
 <p>模號: X86122 名稱: 趟門勾企 合金狀態: 6063-T6 重量: 1.314KG/M V.F.: 152.15mm</p>	 <p>模號: X86123 名稱: 趟門玉 合金狀態: 6063-T6 重量: 2.417KG/M V.F.: 418.42mm</p>	 <p>模號: X86126 名稱: 門企夾邊 合金狀態: 6063-T6 重量: 1.696KG/M V.F.: 125 mm</p>	 <p>模號: X86127 名稱: 複門企夾邊 合金狀態: 6063-T6 重量: 1.953KG/M V.F.: 138 mm</p>	 <p>模號: X86128 名稱: 大中複企料 合金狀態: 6063-T6 重量: 3.602KG/M V.F.: 537.54mm</p>				
 <p>模號: X86129 名稱: 小中複企料 合金狀態: 6063-T6 重量: 2.117KG/M V.F.: 297 mm</p>	 <p>模號: X86130 名稱: 玻璃橫線 合金狀態: 6063-T5 重量: 0.316KG/M V.F.: 22.15 mm</p>	 <p>模號: X86131 名稱: 裝飾打蓋 合金狀態: 6063-T5 重量: 0.517KG/M V.F.: 97.6 mm</p>						
 <p>模號: X86185 名稱: 玻璃線二 合金狀態: 6063-T5 重量: 0.266KG/M V.F.: 18.7 mm</p>	 <p>模號: X86190 名稱: 趟門外蓋 合金狀態: 6063-T5 重量: 0.533KG/M V.F.: 126.74mm</p>	 <p>模號: X86191 名稱: 趟門邊框二 合金狀態: 6063-T6 重量: 1.874KG/M V.F.: 255.42mm</p>	 <p>模號: X86194 名稱: 中空玻璃線 合金狀態: 6063-T5 重量: 0.203KG/M V.F.: 32 mm</p>	 <p>模號: X86196 名稱: 趟門底打蓋 合金狀態: 6063-T5 重量: 0.874KG/M V.F.: 126.74mm</p>				
 <p>模號: X86197 名稱: 趟門底打蓋二 合金狀態: 6063-T5 重量: 0.308KG/M V.F.: 52 mm</p>	 <p>模號: X86192 名稱: 立柱 合金狀態: 6063-T6 重量: 4.596KG/M V.F.: 428.5 mm</p>	 <p>模號: X86027 名稱: 複夾企 合金狀態: 6063-T6 重量: 1.23 KG/M V.F.: 260.6 mm</p>						

J-857啟德6552 FD門及提升推拉門鋁料模圖(2)

 <p>V.F.</p> <p>模號: X85966 名稱: 夾膠玻璃線 合金狀態: 6063-T5 重量: 0.241KG/M V.F.: 85.3 mm</p>	 <p>V.F.</p> <p>模號: X86179 名稱: 框邊企-字腔 合金狀態: 6063-T6 重量: 1.773KG/M V.F.: 222.14mm</p>	 <p>V.F.</p> <p>模號: X86187 名稱: 雙越玉收口料 合金狀態: 6063-T6 重量: 0.951KG/M V.F.: 134.13mm</p>	 <p>V.F.</p> <p>模號: X86195 名稱: 框邊企 合金狀態: 6063-T6 重量: 1.015KG/M V.F.: 192.5 mm</p>	 <p>V.F.</p> <p>模號: X86214 名稱: 拉桿槽口 合金狀態: 6063-T5 重量: 0.522KG/M V.F.: 76 mm</p>	 <p>V.F.</p> <p>模號: X86186 名稱: 框企連接件 合金狀態: 6063-T6 重量: 1.388KG/M V.F.: mm</p>	 <p>V.F.</p> <p>模號: A580 名稱: 25x40x25x3mm厚鋁槽 合金狀態: 6063-T5 重量: 0.682KG/M V.F.: mm</p>	 <p>V.F.</p> <p>模號: H52776 名稱: 40x50x40x4mm厚鋁槽 合金狀態: 6063-T5 重量: 1.317KG/M V.F.: mm</p>	 <p>V.F.</p> <p>模號: B1505 名稱: 25x60mm厚鋁巴 合金狀態: 6063-T5 重量: 0.404KG/M V.F.: mm</p>
 <p>V.F.</p> <p>模號: B2195 名稱: 50x5mm厚鋁巴 合金狀態: 6063-T5 重量: 0.542KG/M V.F.: mm</p>	 <p>V.F.</p> <p>模號: B5831 名稱: 14.5x3mm厚鋁巴 合金狀態: 6063-T5 重量: 0.117KG/M V.F.: mm</p>	 <p>V.F.</p> <p>模號: B06679 名稱: 30x5mm厚鋁巴 合金狀態: 6063-T5 重量: 0.406KG/M V.F.: mm</p>	 <p>V.F.</p> <p>模號: L053 名稱: 40x40x6mm厚鋁角 合金狀態: 6063-T5 重量: 1.198KG/M V.F.: mm</p>	 <p>V.F.</p> <p>模號: L057 名稱: 76.2x76.2x18mm厚鋁角 合金狀態: 6063-T5 重量: 1.281KG/M V.F.: mm</p>	 <p>V.F.</p> <p>模號: L068 名稱: 50x50x4mm厚鋁角 合金狀態: 6063-T5 重量: 1.041KG/M V.F.: mm</p>	 <p>V.F.</p> <p>模號: N516 名稱: 40x20x3mm厚鋁角 合金狀態: 6063-T5 重量: 0.461KG/M V.F.: mm</p>	 <p>V.F.</p> <p>模號: N527 名稱: 100x50x6mm厚鋁角 合金狀態: 6063-T5 重量: 2.388KG/M V.F.: mm</p>	 <p>V.F.</p> <p>模號: N704 名稱: 75x50x6mm厚鋁角 合金狀態: 6063-T5 重量: 1.934KG/M V.F.: mm</p>
 <p>V.F.</p> <p>模號: N00874 名稱: 100x70x4mm厚鋁角 合金狀態: 6063-T5 重量: 1.792KG/M V.F.: mm</p>								