



工程指示 / 要求簡箋(E.I.)

工程指示編號：EI / 4362 / 22 修改版次：A

工程編號：J857 工程名稱：啟德 6552

工程項目：提升推拉門, FD 門, UP 趟門 - VMU 廠用鐵件

收件人：Maggie Lor (羅小姐) 發件人：Yancy Chen 日期：16/02/2022

☐ 要求提供 / ☐ 確認 事項：

- | | | |
|------------------------------------|-------------------------------------|-------------------------------|
| ☐ 初步鋁料 B.M. | ☐ 加工拆圖，然後生產 | ☐ 尺寸表 |
| ☐ 正式鋁料 B.M. | ☐ 技術上資料 / 指示 | ☐ 報價 |
| ☐ 配件 B.M. | ☐ 樣辦或貨品說明書 | ☐ 分判合約 |
| ☐ 其他：_____ | | |

內容：

根據鐵廠微信提問和地盤指示，請見附件回覆和圖紙修改。

(今日已與鐵廠溝通，鐵廠回覆無問題，現出工作記錄)

請在 28/02/2022 前完成上列要求。

附：1+ 3 頁

以上項目為：

☐ 原合約工程包 ☐ 原合約工程加 / 減賬 ☐ 新工程報價

原因：-

分發東莞各部門：

- | | | | |
|--|---|---|--|
| ☐ 生產技術總監 ☐ 連附件 | ☐ 技術部 ☐ 連附件 | ☐ 生產部 ☐ 連附件 | ☐ 機械設計部 ☐ 連附件 |
| ☐ 採購部 ☐ 連附件 | ☒ 生產統籌部 ☒ 連附件 | | |
| ☐ 質檢部 ☐ 連附件 | ☐ 會計部 ☐ 連附件 | ☐ 報關組 ☐ 連附件 | ☐ 其他 _____ ☐ 連附件 |

分發香港各部門：


- | | | | |
|---|--|---|---|
| ☐ 行政部 ☐ 連附件 | ☐ 會計部 ☐ 連附件 | ☐ 統籌部 ☐ 連附件 | ☒ 工程部地盤科文 ☒ 連附件 明 |
| ☐ 採購部 ☐ 連附件 | ☐ QS 部 ☐ 連附件 | ☐ 維修部 ☐ 連附件 | ☐ 其他 _____ ☐ 連附件 |

傳遞編號：


HK 0255 / 22

發件人簽署：Y

項目經理簽署：A

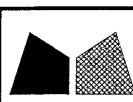 美特鋁質有限公司 MIDI Aluminium Fabricator Ltd.			
工程號	J857	地盤	啓德6552

产品编号	L(MM)	数量	A	N	M	B	N1	M1	备注
		1							

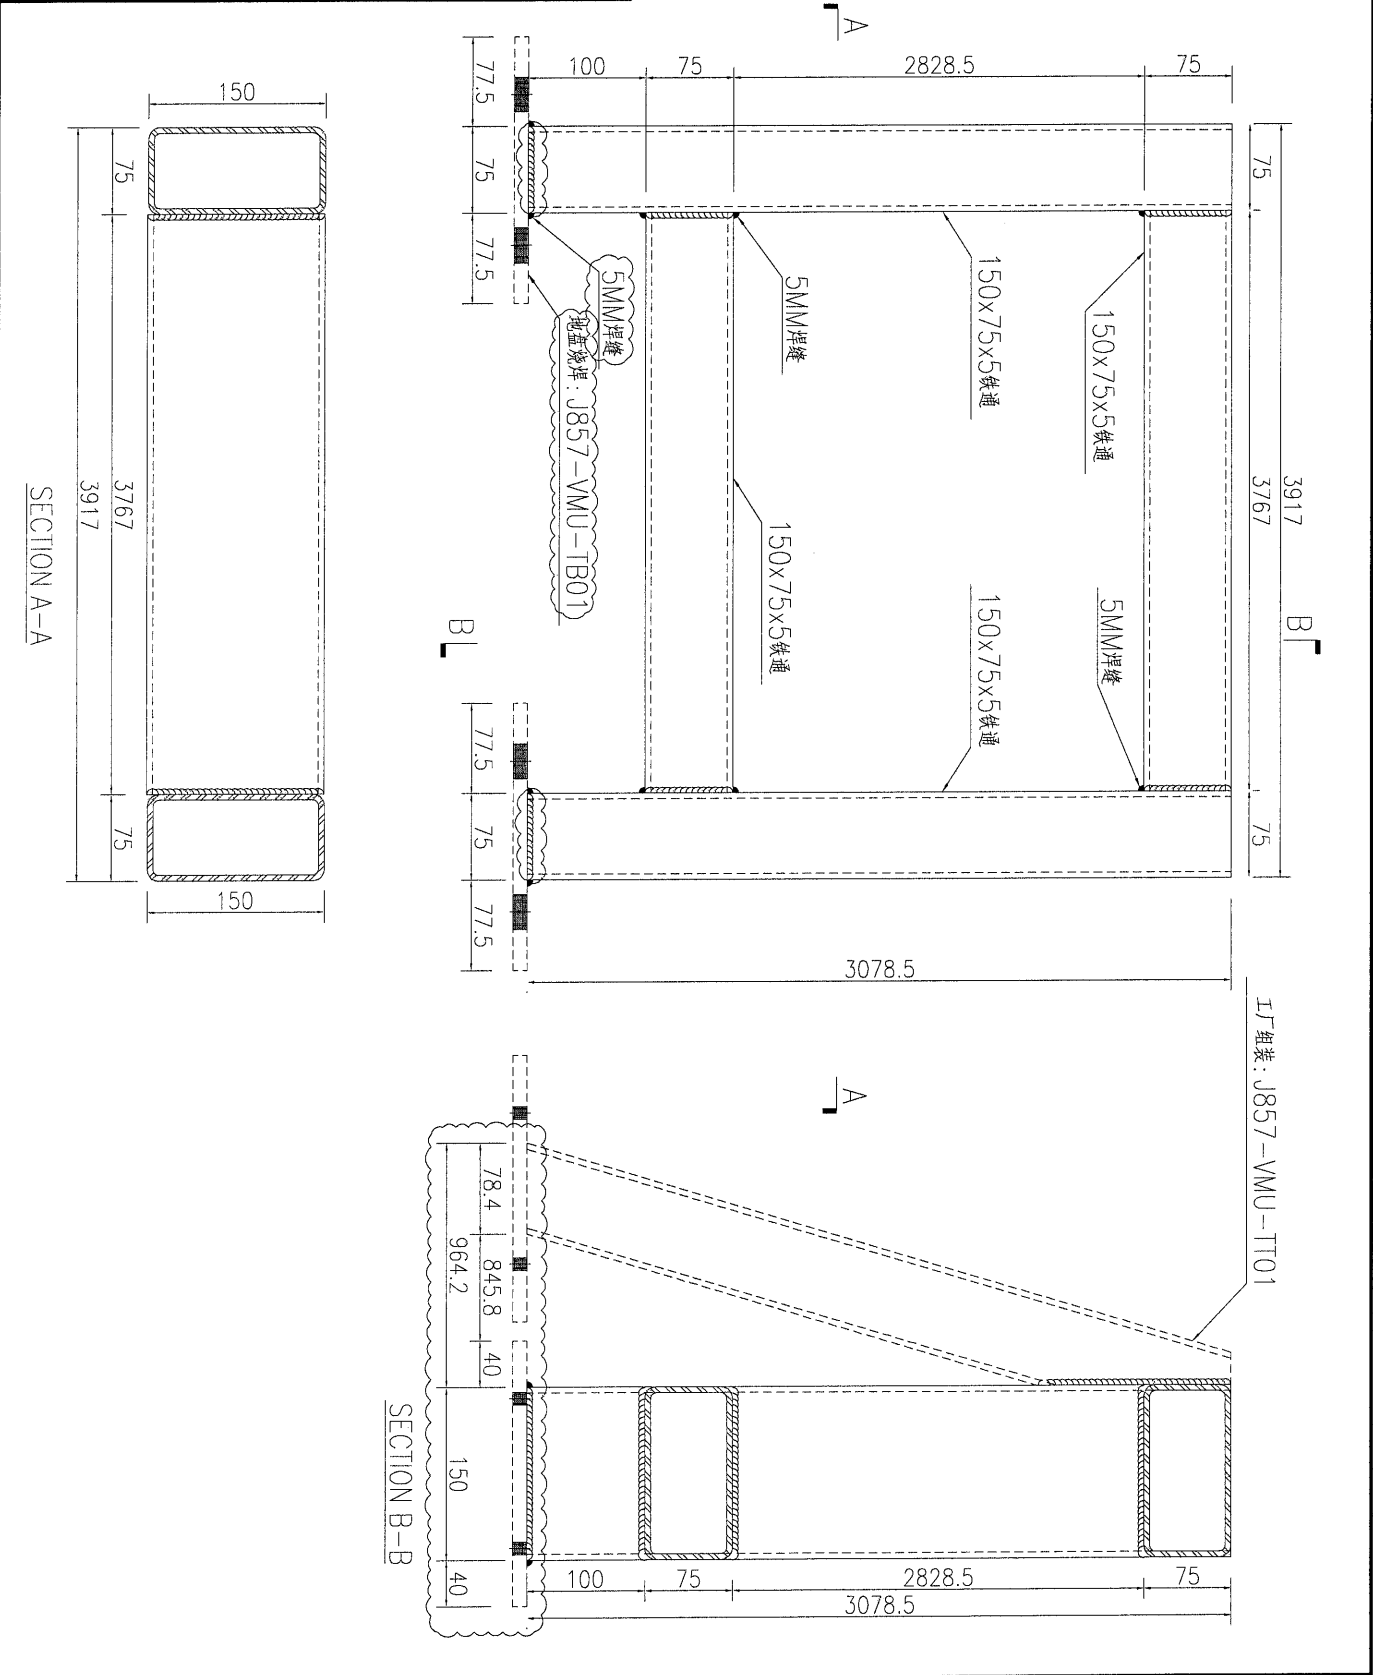

名稱	鐵件組裝圖	制圖	WYY	2022-02-09	修改	A		
材料	詳見加工圖	復核			日期	2022.2.16		
顏色	熱浸鍍鋅	批准			圖號	J857-VMU-TJ01		



美特鋁質

有限公司

MIDI Aluminium Fabricator Ltd.

工程號	J857	地盤	啓德6552
-----	------	----	--------

产品编号

L(MM)

数量

A

N

M



B

N1

M1

备注

1

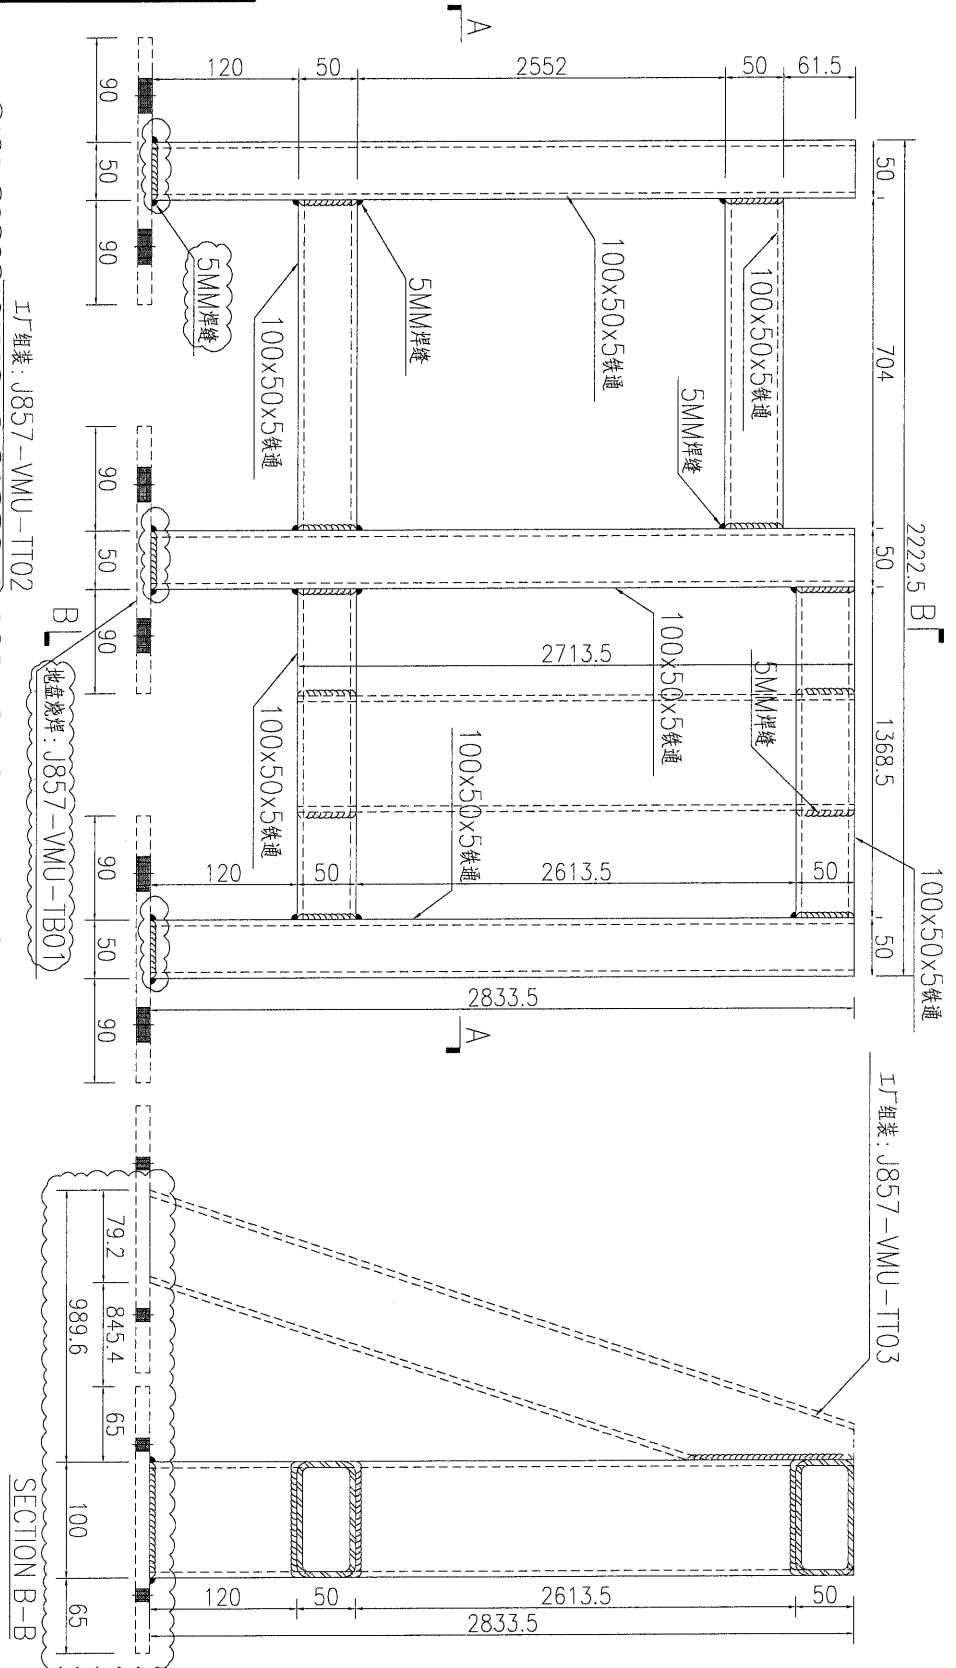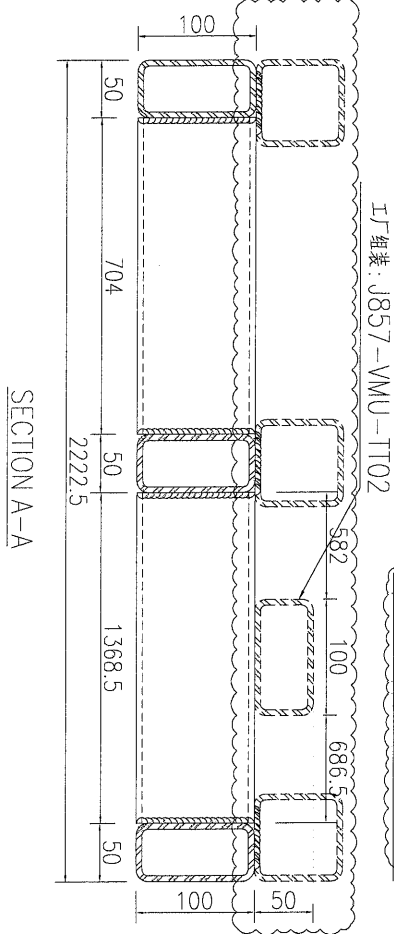

名稱	鐵件組裝圖	制圖	WYY	2022-02-09	修改	A		
材料	詳見加工圖	復核			日期	2022.2.16		
顏色	熱浸鍍鋅	批准			圖號	J857-VMU-TJ02		

