

工程指示 / 要求簡箋(E.I.)

工程指示編號：EI / 4369 / 22 修改版次：A

工程編號：J857 工程名稱：啟德 6552

工程項目：駿華配件 - 趟門用月牙鎖

收件人：Maggie Lor (羅小姐) 發件人：Leung Hin Wai 日期：15/02/2022

 要求提供 / 確認 事項：

- | | | |
|------------------------------------|-------------------------------------|-------------------------------|
| <input type="checkbox"/> 初步鋁料 B.M. | <input type="checkbox"/> 加工拆圖，然後生產 | <input type="checkbox"/> 尺寸表 |
| <input type="checkbox"/> 正式鋁料 B.M. | <input type="checkbox"/> 技術上資料 / 指示 | <input type="checkbox"/> 報價 |
| <input type="checkbox"/> 配件 B.M. | <input type="checkbox"/> 樣辦或貨品說明書 | <input type="checkbox"/> 分判合約 |
| <input type="checkbox"/> 其他：_____ | | |

內容：

根據駿華微信提示, ALP62 底座是斜的, ALP211 底座是平的.

請按附件修改資料, 安排駿華提供以下型號配件樣板各二件, 送香港寫字樓.

1)ALP62- ALP211

2)DK840

3)GC086

顏色: 任何顏色

請在 30/2/2022 前完成上列要求。

附：_____ 1+ 2 頁

以上項目為：

 原合約工程包
 原合約工程加 / 減賬
 新工程報價

原因：-_____



分發東莞各部門：

- | | | | | | | | |
|---------------------------------|------------------------------|--------------------------------|------------------------------|------------------------------|------------------------------|-----------------------------------|------------------------------|
| <input type="checkbox"/> 生產技術總監 | <input type="checkbox"/> 連附件 | <input type="checkbox"/> 技術部 | <input type="checkbox"/> 連附件 | <input type="checkbox"/> 生產部 | <input type="checkbox"/> 連附件 | <input type="checkbox"/> 機械設計部 | <input type="checkbox"/> 連附件 |
| <input type="checkbox"/> 採購部 | <input type="checkbox"/> 連附件 | <input type="checkbox"/> 生產統籌部 | <input type="checkbox"/> 連附件 | | | | |
| <input type="checkbox"/> 質檢部 | <input type="checkbox"/> 連附件 | <input type="checkbox"/> 會計部 | <input type="checkbox"/> 連附件 | <input type="checkbox"/> 報關組 | <input type="checkbox"/> 連附件 | <input type="checkbox"/> 其他 _____ | <input type="checkbox"/> 連附件 |

分發香港各部門：

- | | | | | | | | |
|------------------------------|------------------------------|-------------------------------|------------------------------|------------------------------|------------------------------|-----------------------------------|------------------------------|
| <input type="checkbox"/> 行政部 | <input type="checkbox"/> 連附件 | <input type="checkbox"/> 會計部 | <input type="checkbox"/> 連附件 | <input type="checkbox"/> 統籌部 | <input type="checkbox"/> 連附件 | <input type="checkbox"/> 工程部地盤科文 | <input type="checkbox"/> 連附件 |
| <input type="checkbox"/> 採購部 | <input type="checkbox"/> 連附件 | <input type="checkbox"/> QS 部 | <input type="checkbox"/> 連附件 | <input type="checkbox"/> 維修部 | <input type="checkbox"/> 連附件 | <input type="checkbox"/> 其他 _____ | <input type="checkbox"/> 連附件 |



傳遞編號：

發件人簽署：項目經理簽署：



世運牌月牙鎖鎖鈎系列
CRESCENT LOCK SERIES

推拉門(窗)五金系列
Sliding Door & Window Hardware

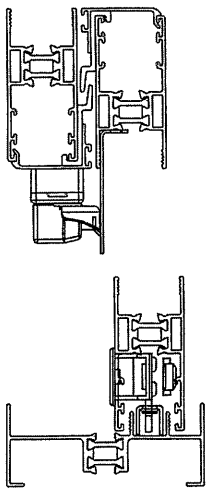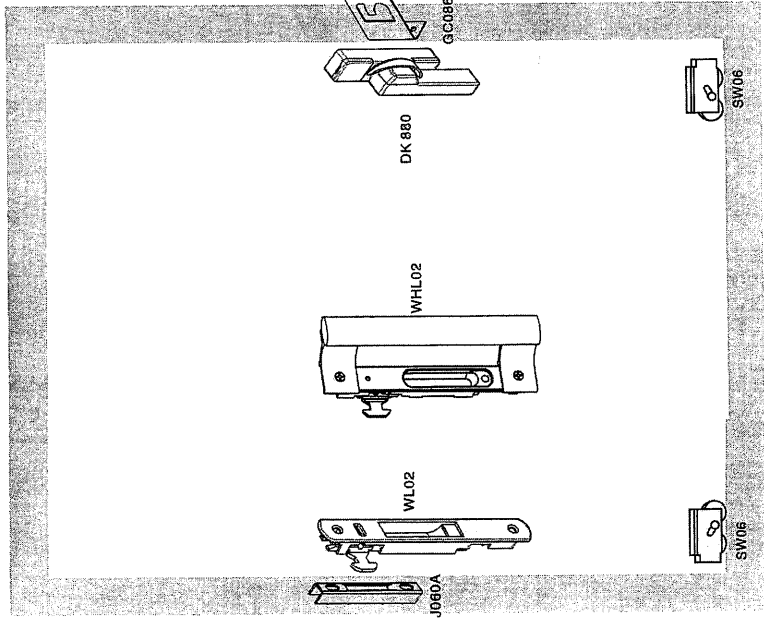

DK880 月牙鎖	
GC086 鎖鈎	
WL02 單面鈎鎖	
J060A 鎖扣	
J184A 防撞膠	
SW06 單輪	

專注品質 · 不斷創新
Focus on quality · continuous innovation

<p>DK310</p> <p>R</p> <p>窄座不帶膠蓋</p> <p>L</p>	<p>ALP861</p> <p>窄座不帶膠蓋</p> <p>L</p>
<p>DK320</p> <p>R</p> <p>平座不帶膠蓋</p> <p>L</p>	<p>ALP211</p> <p>平座帶膠蓋</p> <p>L</p>
<p>DK4817</p> <p>斜座不帶膠蓋</p> <p>L</p>	<p>ALP62</p> <p>斜座帶膠蓋</p> <p>L</p>



A骏华袁生13631709321



2022-2-14



A骏华袁生13631709321

17:39

要求提供 / 规格 事项 :

() 初步资料 B.M.	() 加工拆画, 然後生產	下圖符~袁生, 尺寸表
() 正式规格 B.M.	() 技術上資料 / 指示	() 報價 請在能提供
() 配件 B.M.	() 樣辦或實品視察	() 分列合約
() 其他 : _____		OK 下述詳見. 辦!

內容: 根據合約要求.

請按附件資料, 安排駿華提供以下型號配件樣板各二件, 送香港寫字樓.

1) ALP62

2) DKM40

3) GC086

顏色: 任何色! 都可以.

請在 30/2/2022 前完成上列要求.

附: _____ 共 7頁

A骏华袁生13631709321

17:40

样板要求收到, 关于62, 底座是斜的

A骏华袁生13631709321

17:40

你帮忙确认一下

A骏华袁生13631709321

17:41

如果是底座是平的就是ALP211