



工程指示 / 要求簡箋 ENGINEER INSTRUCTIONS (E.I.)

工程指示編號:	EI- 4384	修改版本:	H
	HK- 0633/n		
工程編號:	J 857	工程名稱:	NKIL6552
收件人:	生統	發件人:	Nero HO
工程項目:	幕牆單元件 - 廠用鋁料加工圖(第一批)	日期:	14/04/2022

<input type="checkbox"/> 原合約工程包	<input type="checkbox"/> 原合約工程加 / 減脹 QT-	<input type="checkbox"/> 新工程報價 QT-
---------------------------------	--	------------------------------------

信件批核號碼/圖紙參考編號:	批核模具圖紙編號:
客戶指示附件:	管理內部批簽署:

<input type="checkbox"/> 初步鋁料 B.M.	<input checked="" type="checkbox"/> 加工拆圖, 然後生產	<input type="checkbox"/> 尺寸表
<input type="checkbox"/> 正式鋁料 B.M.	<input type="checkbox"/> 技術上資料 / 指示	<input type="checkbox"/> 報價
<input type="checkbox"/> 配件 B.M.	<input type="checkbox"/> 樣辦或貨品說明書	<input type="checkbox"/> 分判合約
<input type="checkbox"/> 其他:		

內容:

修改部分加工圖、組裝圖、加工明細表和套材單

✦ 企身增加窗格  
✦ 之前上座窗王需要試裝, 所以暫停著。現在試完, 已經更新着  
可以放行。

完成上列要求日期:

國內

<input type="checkbox"/> 生產技術總監	<input type="checkbox"/> 連附件	<input type="checkbox"/> 技術部	<input type="checkbox"/> 連附件	<input type="checkbox"/> 生產部	<input type="checkbox"/> 連附件
<input type="checkbox"/> 採購部	<input type="checkbox"/> 連附件	<input checked="" type="checkbox"/> 生產統籌部	<input checked="" type="checkbox"/> 連附件	<input type="checkbox"/> 報關組	<input type="checkbox"/> 連附件
<input type="checkbox"/> 質檢部	<input type="checkbox"/> 連附件	<input type="checkbox"/> 會計部	<input type="checkbox"/> 連附件	<input type="checkbox"/> 機械設計部	<input type="checkbox"/> 連附件
<input type="checkbox"/> 其他:					

香港

<input type="checkbox"/> 行政部	<input type="checkbox"/> 連附件	<input type="checkbox"/> 會計部	<input type="checkbox"/> 連附件	<input type="checkbox"/> 統籌部	<input type="checkbox"/> 連附件	<input checked="" type="checkbox"/> 工程部	<input type="checkbox"/> 連附件
<input type="checkbox"/> 採購部	<input type="checkbox"/> 連附件	<input type="checkbox"/> QS部	<input type="checkbox"/> 連附件	<input type="checkbox"/> 地盤管理	<input type="checkbox"/> 連附件	<input type="checkbox"/> 維修部	<input type="checkbox"/> 連附件

*發件人簽署:	<i>M</i>	*組別成員批核簽署:	<i>PH</i>
傳遞編號:	HK- 0633/n	項目經理簽署:	





























圖則登記表  
DRAWING REGISTER

接收日期 Receiving Date (適用於客戶圖則)

工程名稱 Project Title: 香港啟德6552 (第一批)	月
工程編號 Project No: J-857	日


分發予 Distributed To

發出日期 Issued Date

	年	2022	2022	2022	2022						
	月	2	3	4	4						
	日	15	21	6	12						

圖則編號 Drg. No.	圖則名稱 Drawing Title
AW-L12	鉛料加工圖
AW-L13	鉛料加工圖
AW-L14	鉛料加工圖
AW-L15	鉛料加工圖
AW-L21	鉛料加工圖
AW-L22	鉛料加工圖
AW-L23	鉛料加工圖
B2968-001	鉛料加工圖
B2968-002	鉛料加工圖
B2968-011	鉛料加工圖
B2968-031	鉛料加工圖
B2968-031R	鉛料加工圖
B2968-032	鉛料加工圖
B2968-032R	鉛料加工圖
B2968-033	鉛料加工圖
C747-001	鉛料加工圖
C747-002	鉛料加工圖
C747-011	鉛料加工圖
C747-031	鉛料加工圖
C747-032	鉛料加工圖
X86072-001	鉛料加工圖
X86072-002	鉛料加工圖
X86072-003	鉛料加工圖
X86072-004	鉛料加工圖
X86072-005	鉛料加工圖
X86072-006	鉛料加工圖
X86072-007	鉛料加工圖
X86072-008	鉛料加工圖
X86072-011	鉛料加工圖
X86072-012	鉛料加工圖
X86072-013	鉛料加工圖
X86072-014	鉛料加工圖

修訂編號 Revision No.			
-	A	B	
-	A	B	
-	-	A	
-	A	B	
-	A		B
			A
-	A		B
			A
			A
-	A	B	
-	A	B	C
-	-	A	
			A
			A
-	A	B	
-	A	B	
-	A	B	C
-	A	B	C
-	A	B	
-	A	B	
-	A	B	
-	-	A	
-	A	B	
-	A	B	
-	A	B	
-	A	B	





圖則登記表  
DRAWING REGISTER

接收日期 Receiving Date (適用於客戶圖則)

工程名稱 Project Title: 香港啟德6552 (第一批)	月
工程編號 Project No: J-857	日


分發予 Distributed To

發出日期 Issued Date

	年	2022	2022	2022	2022								
	月	2	3	4	4								
	日	15	21	6	12								

圖則編號 Drg. No.	圖則名稱 Drawing Title
X86047-P01	鉛料加工圖
X86047-P02	鉛料加工圖
X86047-P03	鉛料加工圖
X86047-P04	鉛料加工圖
X86047-P05	鉛料加工圖
X86047-P06	鉛料加工圖
X86047-P07	鉛料加工圖
X86047-P08	鉛料加工圖
X86047-P09	鉛料加工圖
X86047-P10	鉛料加工圖
X86047-P11	鉛料加工圖
X86047-P12	鉛料加工圖
X86047-P13	鉛料加工圖
X86047-P14	鉛料加工圖
X86047-P15	鉛料加工圖
X86047-P16	鉛料加工圖
X86047-P17	鉛料加工圖
X86048-P01	鉛料加工圖
X86048-P02	鉛料加工圖
X86048-P03	鉛料加工圖
X86048-P04	鉛料加工圖
X86048-P05	鉛料加工圖
X86048-P06	鉛料加工圖
X86048-P07	鉛料加工圖
X86048-P08	鉛料加工圖
X86048-P09	鉛料加工圖
X86048-P10	鉛料加工圖
X86048-P11	鉛料加工圖
X86049-P01	鉛料加工圖

修訂編號 Revision No.			
-	A		
-	A	B	
-	A		
-	A		
-	A	B	
-	A		
-	A	B	
-	A		
-	A	B	
-	A		
-	A	B	
-	A	B	C
-	A	B	
-	A	B	
-	A	B	C
-	A	B	C
-	A	B	
-	A	B	C
-	A		











圖則登記表  
DRAWING REGISTER

接收日期 Receiving Date (適用於客戶圖則)

工程名稱 Project Title: 香港啟德6552 (第一批)	月 日
工程編號 Project No: J-857	


分發予 Distributed To

發出日期 Issued Date

	年	2022	2022	2022	2022						
	月	2	3	4	4						
	日	15	21	6	12						

圖則編號 Drg. No.	圖則名稱 Drawing Title
X86058-P03	鉛料加工圖
X86058-P04	鉛料加工圖
X86058-P05	鉛料加工圖
X86075-P01	鉛料加工圖
X86075-P02	鉛料加工圖
X86075-P03	鉛料加工圖
X86075-P04	鉛料加工圖
X86075-P05	鉛料加工圖
X86075-P06	鉛料加工圖
X86075-P07	鉛料加工圖
X86075-P08	鉛料加工圖
X86075-P09	鉛料加工圖
X86075-P10	鉛料加工圖
X86075-P11	鉛料加工圖
X86075-P12	鉛料加工圖
X86075-P13	鉛料加工圖
X86075-P14	鉛料加工圖
X86075-P15	鉛料加工圖
X86075-P16	鉛料加工圖
X86075-P17	鉛料加工圖
X86075-P18	鉛料加工圖
X86075-P19	鉛料加工圖
X86075-P20	鉛料加工圖
X86075-P22	鉛料加工圖
X86075-P23	鉛料加工圖
X86076-P01	鉛料加工圖
X86076-P02	鉛料加工圖
X86076-P03	鉛料加工圖
X86076-P04	鉛料加工圖
X86078-P01	鉛料加工圖
X86086-P01	鉛料加工圖
X86086-P02	鉛料加工圖

修訂編號 Revision No.			
-	A	B	C
-	A	B	C
-	A	B	
-	A		
-	A		
-	-	A	
-	A	B	C
-	A	B	C
-	A	B	C
-	A	B	C
-	A		
-	A		
-	A		



























 美特铝质有限公司 MIDI Aluminium Fabricator Ltd.				工程號	J857	類別		物料號	M1			
				地盘	啟德G552	制圖	李傳鵬	2022-02-11	圖號	AW-L01		
修改	A	B		採用工廠	✓ 地盘	图纸名称	生窗组装图	復核	練松文	2022-02-13	數量	-
日期	03.18	04.12		材料颜色	-	材料	-	批准	林仁安	2022-02-15	單件重量	- (KG)

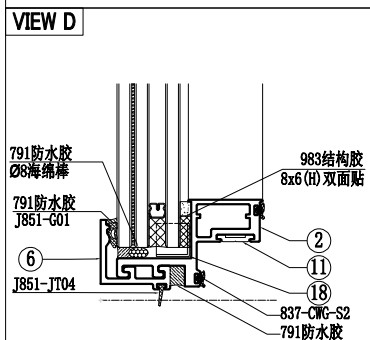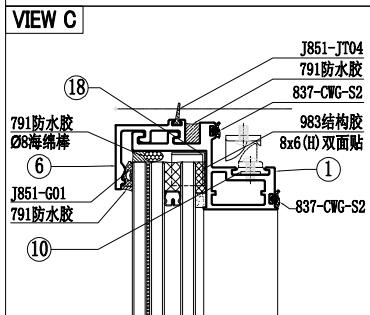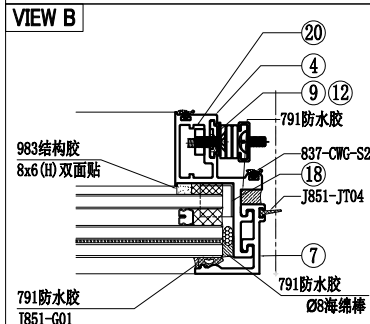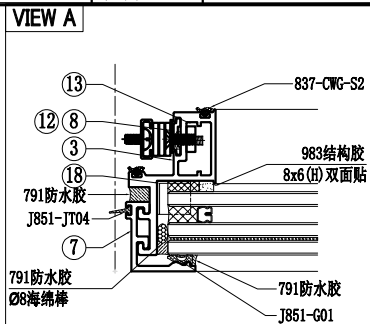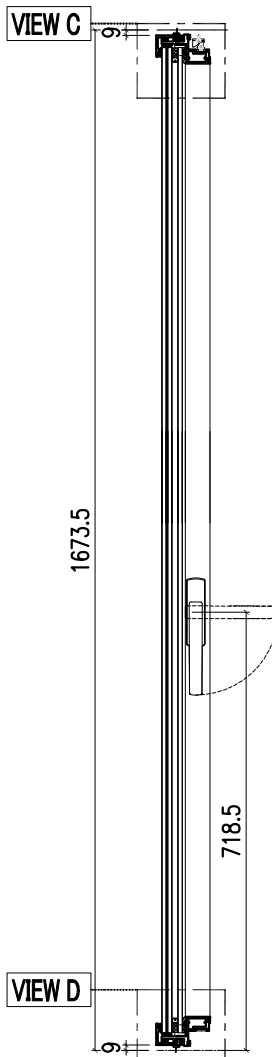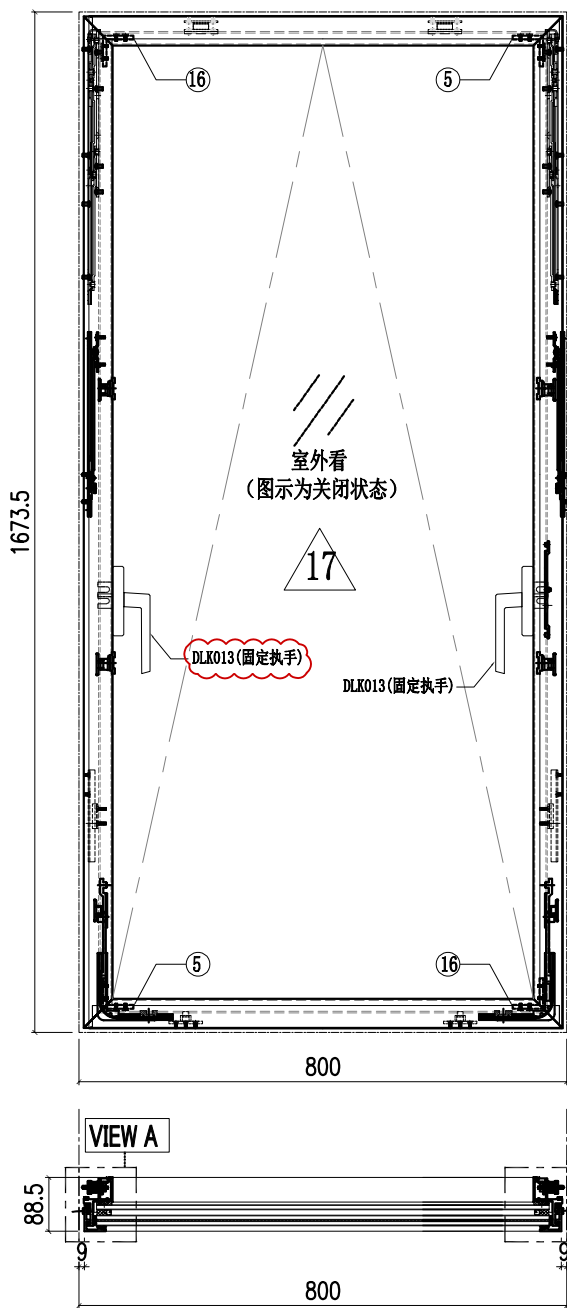



					21	X86150-036R	X86150	250	1
					20	B2968-031R	B2968	189.5	1
10	X86150-001	X86150	55	2	20	B2968-031R	B2968	189.5	1
9	X86150-038R	X86150	1021	1					
8	X86150-038	X86150	1021	1	18	PT-BM-P65	1mm THK. ALUM. PLATE		4
7	X86071-P04-12	X86071	1648.5	2	17	GL3-D152	742X1615 (GLASS)		1
6	X86071-P01-39	X86071	782	2	16	C747-032	C747	28.5	2
5	C747-031	C747	28.5	2	15				
4	X86072-034	X86072	1658.5	1	14				
3	X86072-033	X86072	1658.5	1	13	B2968-031	B2968	189.5	1
2	X86072-040-10	X86072	785	1	12	X86150-036	X86150	250	1
1	X86072-039-10	X86072	785	1	11	X86150-005	X86150	85	2
序号	加工图编号	材料名称	长度	支/幅	序号	加工图编号	材料名称	长度	支/幅

 美特鋁質有限公司 MIDI Aluminium Fabricator Ltd.				工程號 J857 地盘 啟德G552	類別 制圖 李傳鵬 復核 練松文 批准 林仁安	物料號 M1 圖號 AW-L02 數量 - 單件重量 - (KG)
修改 A B 日期 03.18 04.12	採用工廠 ✓ 材料颜色 -	地盤 材料 -	图纸名称 生窗组裝圖	復核 練松文 批准 林仁安	數量 - 單件重量 - (KG)	

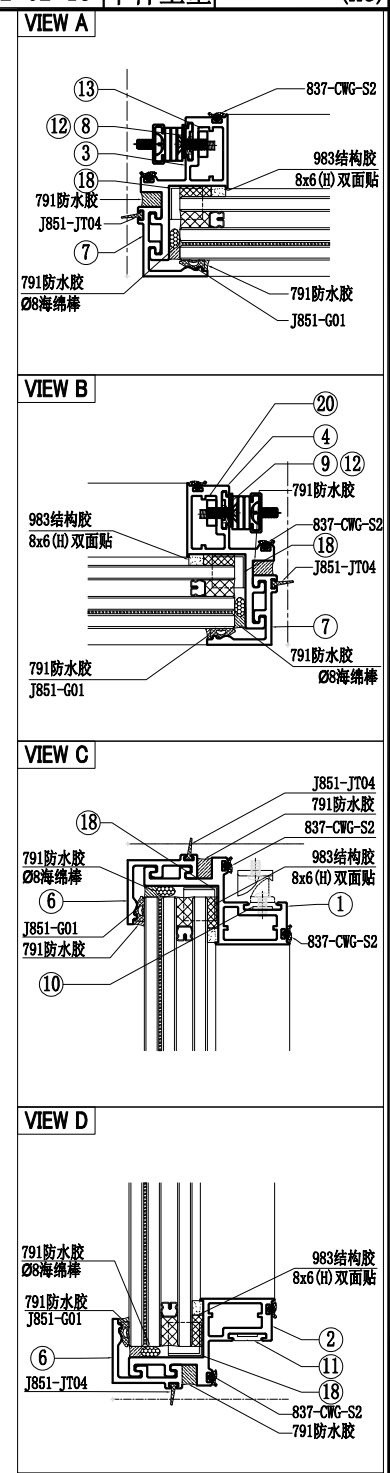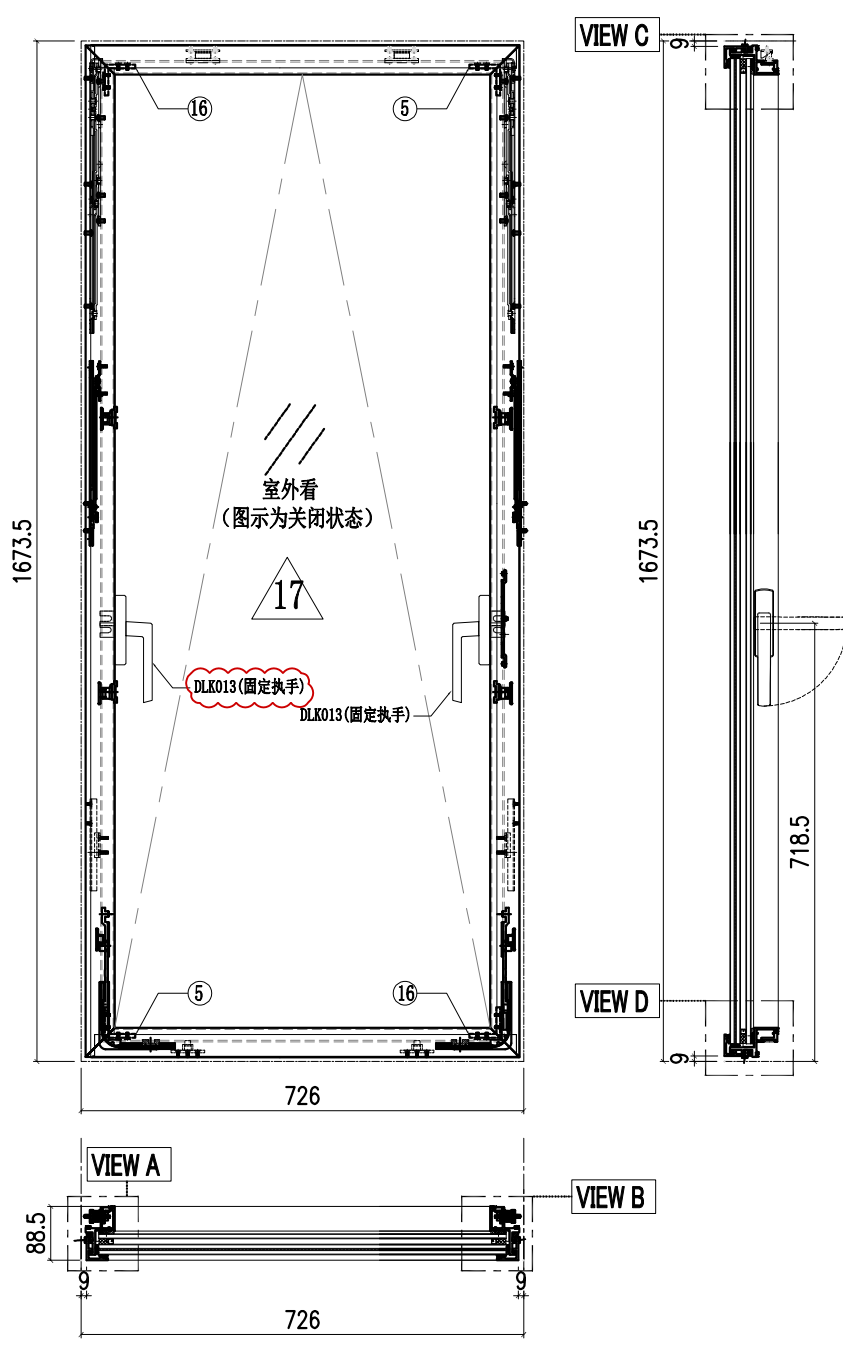




					21	X86150-036R	X86150	250	1
				20	B2968-031R	B2968	189.5	1	
10	X86150-001	X86150	55	2					
9	X86150-038R	X86150	1021	1					
8	X86150-038	X86150	1021	1	18	PT-BM-P65	1mm THK. ALUM. PLATE	4	
7	X86071-P04-12	X86071	1648.5	2	17	GL3-D167	668X1615 (GLASS)	1	
6	X86071-P01-42	X86071	708	2	16	C747-032	C747	28.5	2
5	C747-031	C747	28.5	2	15				
4	X86072-034	X86072	1658.5	1	14				
3	X86072-033	X86072	1658.5	1	13	B2968-031	B2968	189.5	1
2	X86072-040-11	X86072	711	1	12	X86150-036	X86150	250	1
1	X86072-039-11	X86072	711	1	11	X86150-005	X86150	85	2
序号	加工图编号	材料名称	长度	支/幅	序号	加工图编号	材料名称	长度	支/幅

 美特鋁質有限公司 MIDI Aluminium Fabricator Ltd.				工程號 J857 地盘 啟德G552 图纸名称 生窗组装机	類別 制圖 李傳鵬 復核 練松文 批准 林仁安	物料號 M1 圖號 AW-L03 數量 - 單件重量 - (KG)					
修改	A	B	採用工廠	✓ 地盘	日期	03.18	04.12	材料颜色	-	材料	-

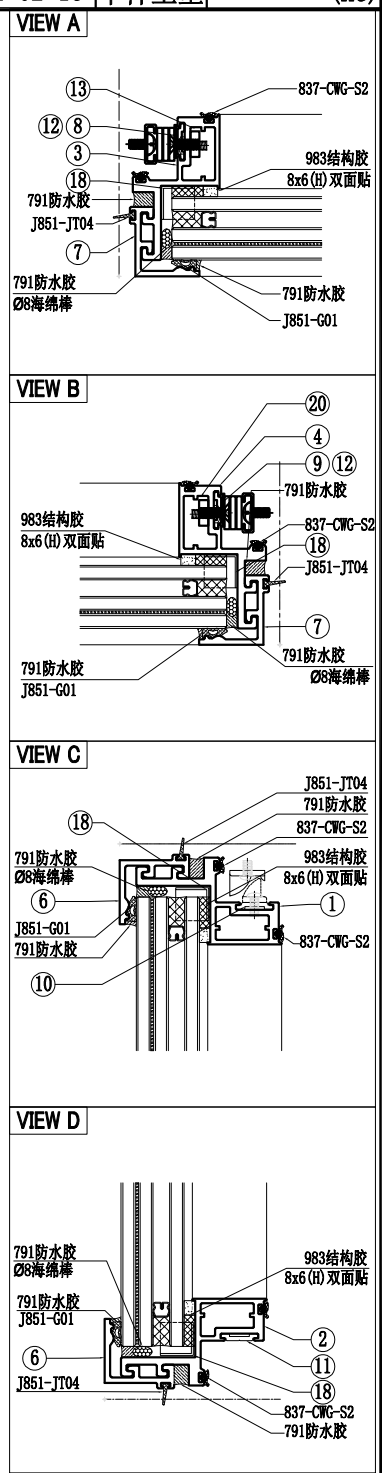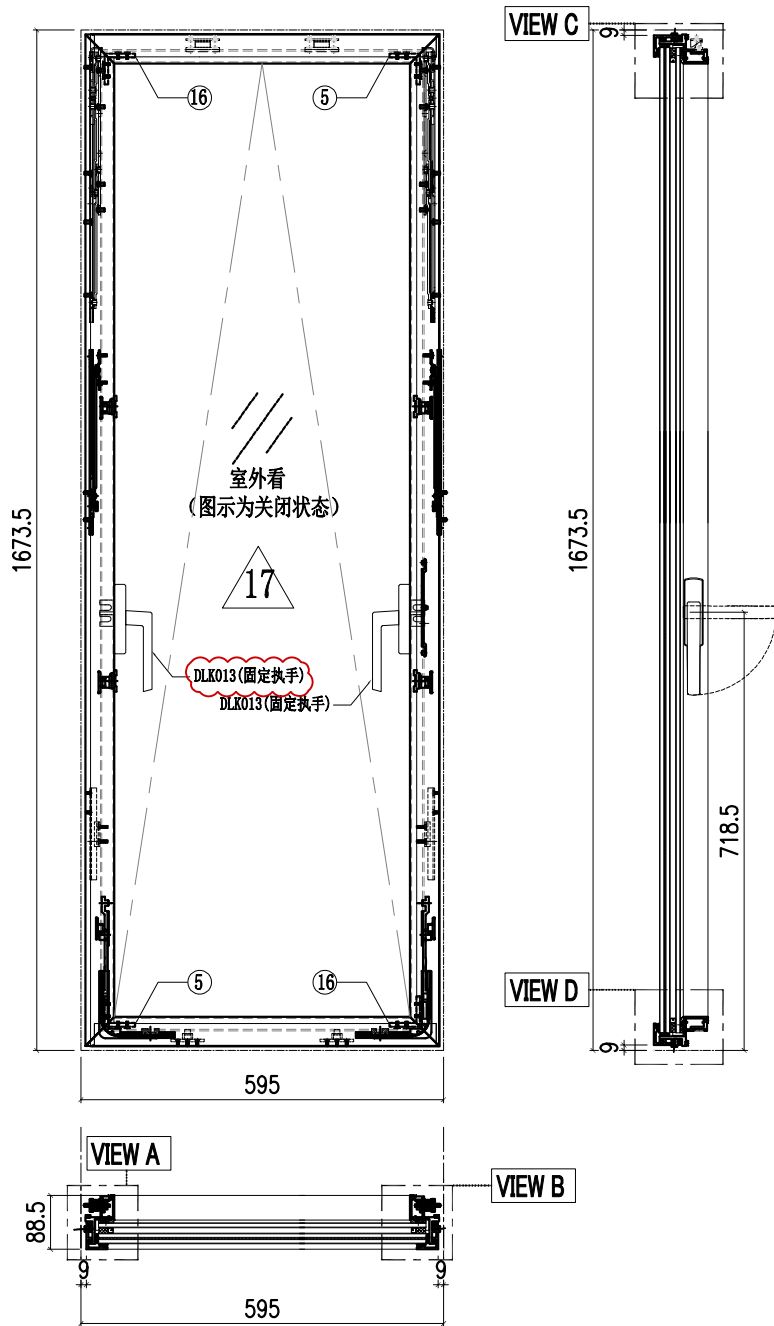


					21	X86150-036R	X86150	250	1
				20	B2968-031R	B2968	189.5	1	
10	X86150-001	X86150	55	2					
9	X86150-038R	X86150	1021	1					
8	X86150-038	X86150	1021	1	18	PT-BM-P65	1mm THK. ALUM. PLATE	4	
7	X86071-P04-12	X86071	1648.5	2	17	GL3-D199	537X1615 (GLASS)	1	
6	X86071-P01-36	X86071	577	2	16	C747-032	C747	28.5	2
5	C747-031	C747	28.5	2	15				
4	X86072-034	X86072	1658.5	1	14				
3	X86072-033	X86072	1658.5	1	13	B2968-031	B2968	189.5	1
2	X86072-040-12	X86072	580	1	12	X86150-036	X86150	250	1
1	X86072-039-12	X86072	580	1	11	X86150-005	X86150	85	2
序号	加工图编号	材料名称	长度	支/幅	序号	加工图编号	材料名称	长度	支/幅

 美特鋁質有限公司 MIDI Aluminium Fabricator Ltd.				工程號	J857	類別		物料號	M1			
				地盘	啟德G552	制圖	李傳鵬	2022-02-11	圖號	AW-L04		
修改	A	B		採用工廠	✓ 地盘	图纸名称	生窗组裝圖	復核	練松文	2022-02-13	數量	-
日期	03.18	04.12		材料颜色	-	材料	-	批准	林仁安	2022-02-15	單件重量	- (KG)

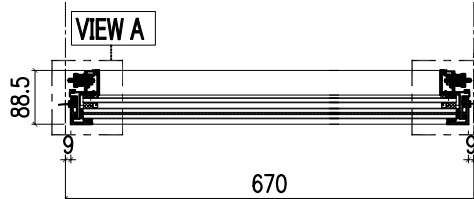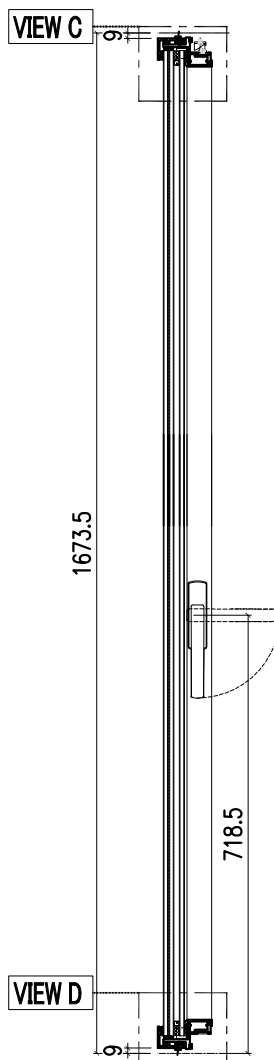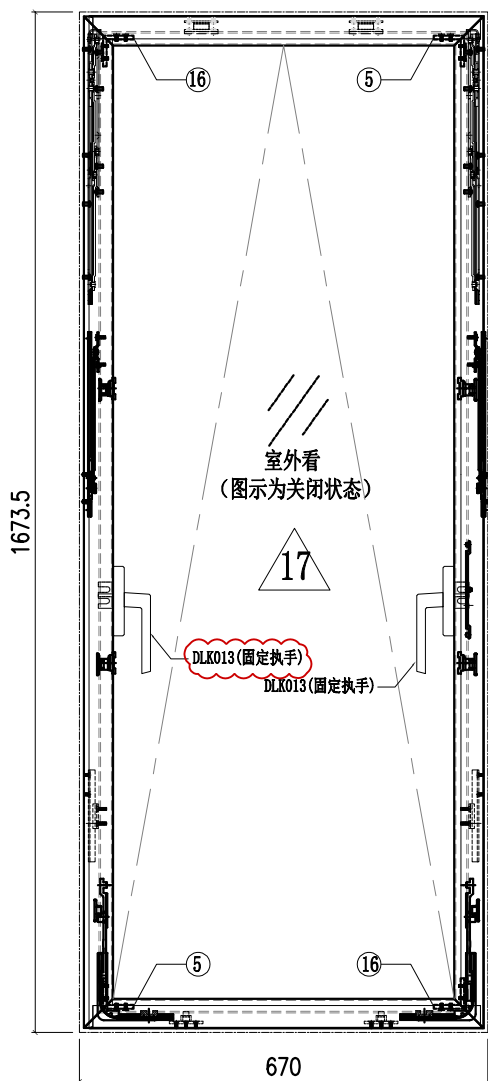


VIEW B


VIEW A

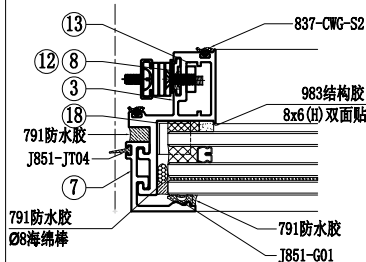


VIEW B

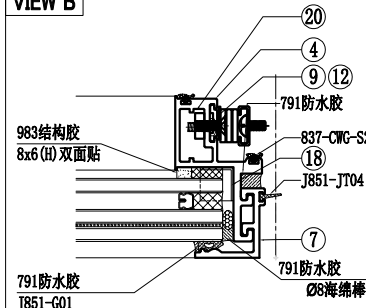

VIEW C


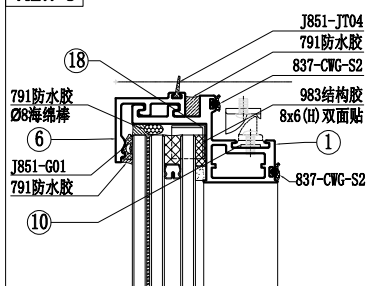


VIEW D

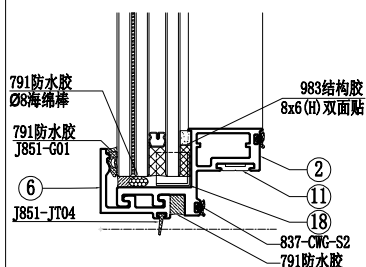








					21	X86150-036R	X86150	250	1
					20	B2968-031R	B2968	189.5	1
10	X86150-001	X86150	55	2	20	B2968-031R	B2968	189.5	1
9	X86150-038R	X86150	1021	1					
8	X86150-038	X86150	1021	1	18	PT-BM-P65	1mm THK. ALUM. PLATE		4
7	X86071-P04-12	X86071	1648.5	2	17	GL3-C193	612X1615 (GLASS)		1
6	X86071-P01-48	X86071	652	2	16	C747-032	C747	28.5	2
5	C747-031	C747	28.5	2	15				
4	X86072-034	X86072	1658.5	1	14				
3	X86072-033	X86072	1658.5	1	13	B2968-031	B2968	189.5	1
2	X86072-040-13	X86072	655	1	12	X86150-036	X86150	250	1
1	X86072-039-13	X86072	655	1	11	X86150-005	X86150	85	2
序号	加工图编号	材料名称	长度	支/幅	序号	加工图编号	材料名称	长度	支/幅

 美特鋁質有限公司 MIDI Aluminium Fabricator Ltd.				工程號 J857 地盤 啟德G552	類別 制圖 李傳鵬 復核 練松文 批准 林仁安	物料號 M1 圖號 AW-L05 數量 - 單件重量 - (KG)
修改 A B 日期 03.18 04.12	採用工廠 ✓ 材料顏色 -	地盤 材料 -	图纸名称 生窗组裝圖	復核 練松文 批准 林仁安	數量 - 單件重量 - (KG)	

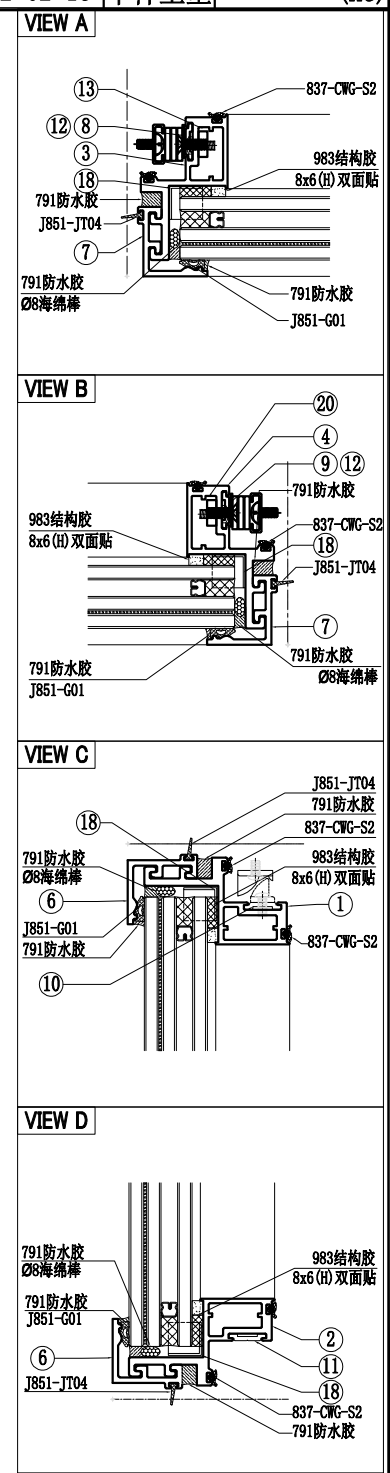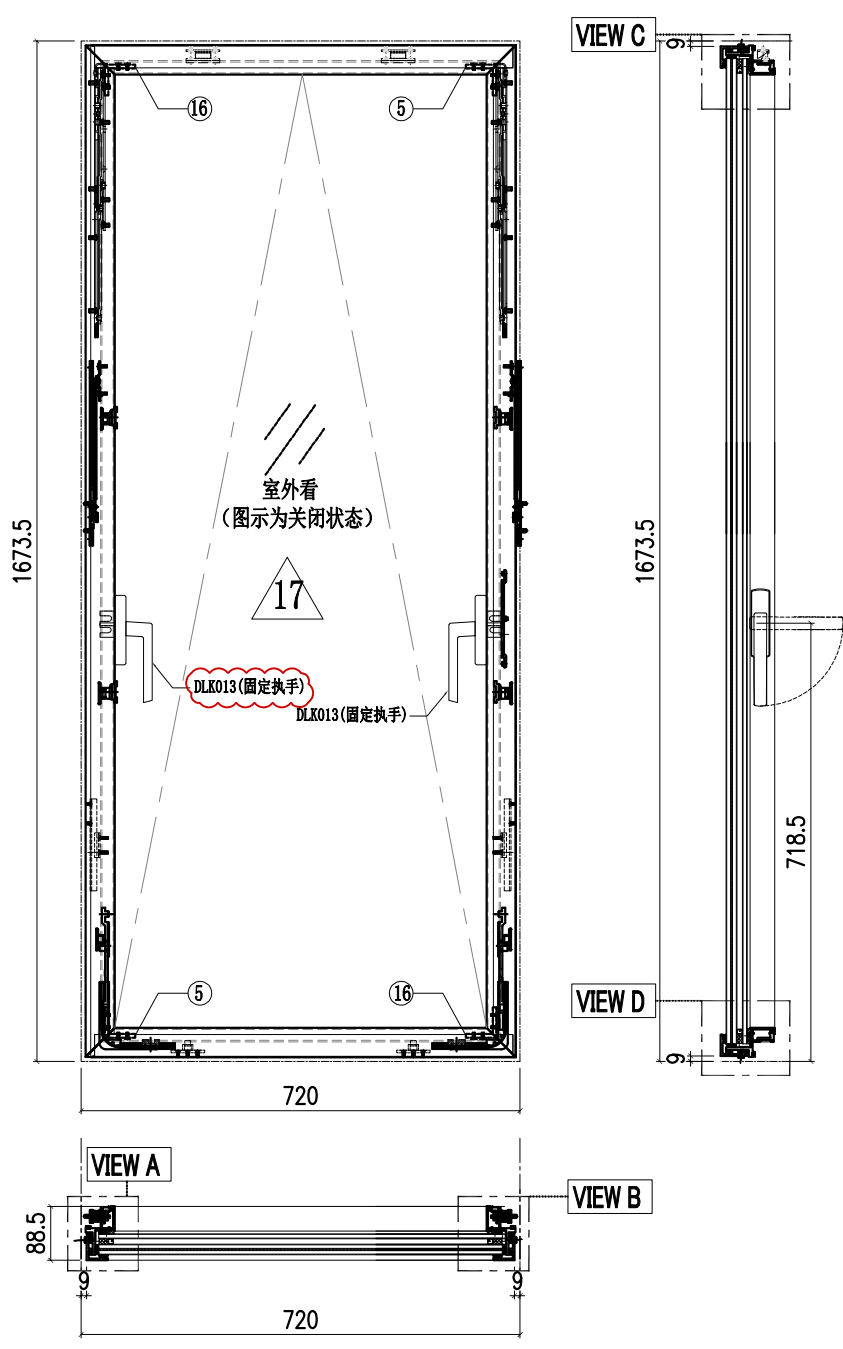




					21	X86150-036R	X86150	250	1
					20	B2968-031R	B2968	189.5	1
10	X86150-001	X86150	55	2	20	B2968-031R	B2968	189.5	1
9	X86150-038R	X86150	1021	1					
8	X86150-038	X86150	1021	1	18	PT-BM-P65	1mm THK. ALUM. PLATE		4
7	X86071-P04-12	X86071	1648.5	2	17	GL3-C187	662X1615 (GLASS)		1
6	X86071-P01-32	X86071	702	2	16	C747-032	C747	28.5	2
5	C747-031	C747	28.5	2	15				
4	X86072-034	X86072	1658.5	1	14				
3	X86072-033	X86072	1658.5	1	13	B2968-031	B2968	189.5	1
2	X86072-040-14	X86072	705	1	12	X86150-036	X86150	250	1
1	X86072-039-14	X86072	705	1	11	X86150-005	X86150	85	2
序号	加工图编号	材料名称	长度	支/幅	序号	加工图编号	材料名称	长度	支/幅

 美特铝质有限公司 MIDI Aluminium Fabricator Ltd.				工程號	J857	類別		物料號	M1			
				地盘	啟德G552	制圖	李傳鵬	2022-02-11	圖號	AW-L11		
修改	A	B		採用工廠	✓ 地盘	图纸名称	生窗组装图	復核	練松文	2022-02-13	數量	-
日期	03.18	04.12		材料颜色	-	材料	-	批准	林仁安	2022-02-15	單件重量	- (KG)

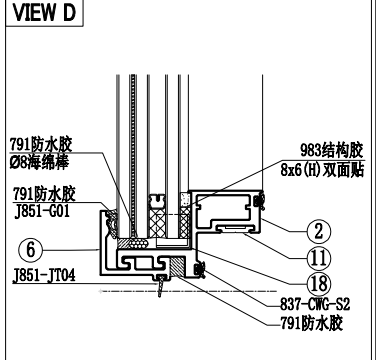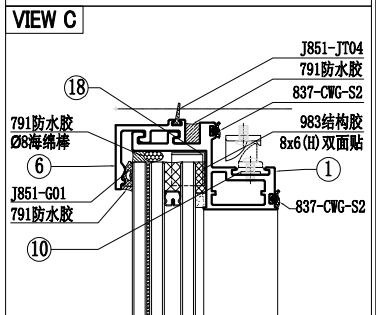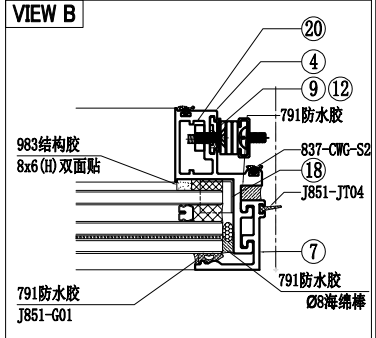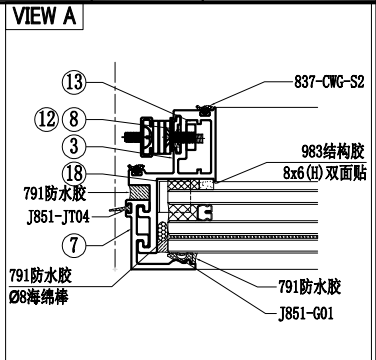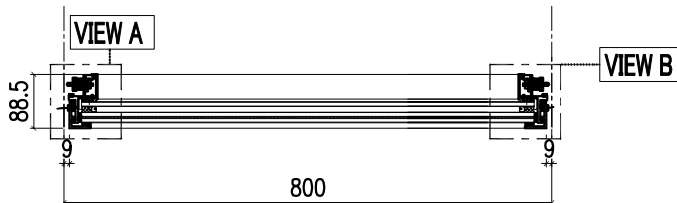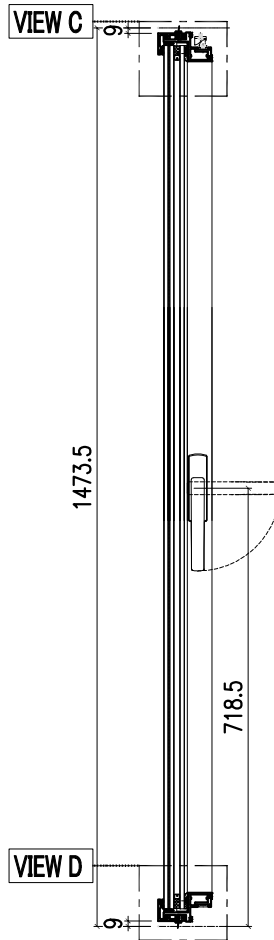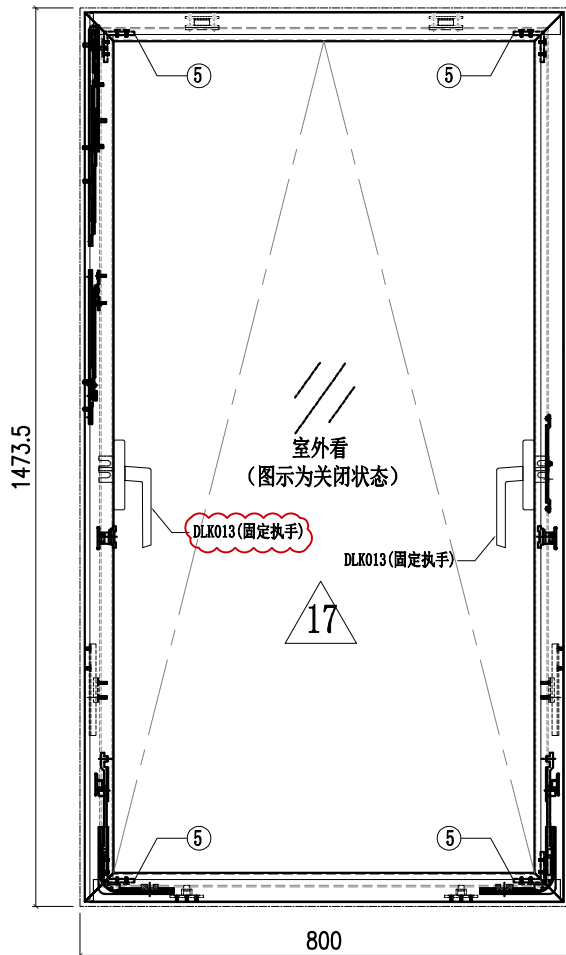



					21	X86150-039R	X86150	226.5	1
10	X86150-001	X86150	55	2					
9	X86150-034	X86150	447	1					
8	X86150-033	X86150	447	1	18	PT-BM-P65	1mm THK. ALUM. PLATE	4	
7	X86071-P04-13	X86071	1448.5	2	17	GL3-F152	742X1413 (GLASS)	1	
6	X86071-P01-39	X86071	782	2	16	C747-032	C747	28.5	2
5	C747-031	C747	28.5	2	15				
4	X86072-036	X86072	1458.5	1	14				
3	X86072-035	X86072	1458.5	1	13	B2968-033	B2968	82	2
2	X86072-040-10	X86072	785	1	12	X86150-039	X86150	226.5	1
1	X86072-039-10	X86072	785	1	11	X86150-005	X86150	85	2
序号	加工图编号	材料名称	长度	支/幅	序号	加工图编号	材料名称	长度	支/幅

 美特铝质有限公司 MIDI Aluminium Fabricator Ltd.				工程號 J857 地盘 啟德G552	類別 制圖 李傳鵬 復核 練松文 批准 林仁安	物料號 M1 圖號 AW-L12 數量 - 單件重量 - (KG)
修改 A B 日期 03.18 04.12	採用工廠 ✓ 材料颜色 -	图纸名称 生窗组装机 材料 -				

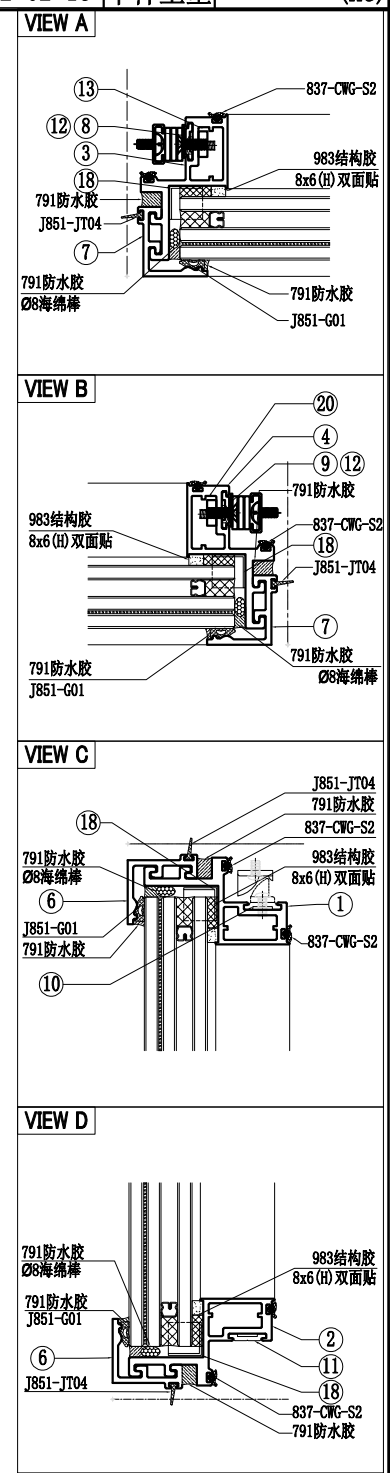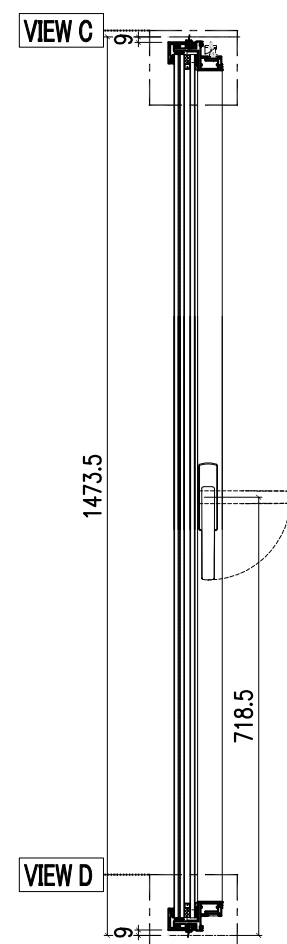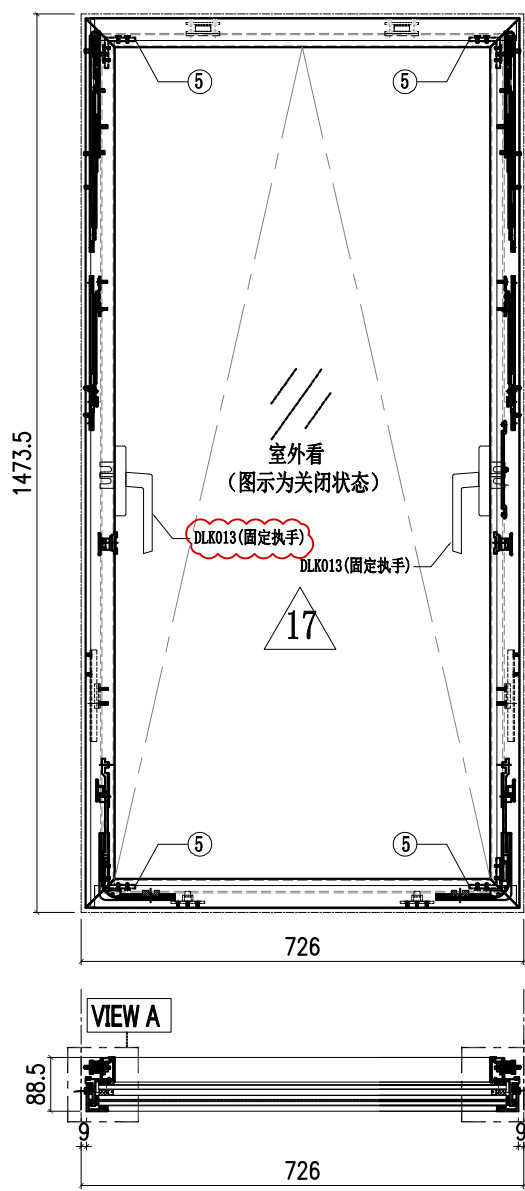








					21	X86150-039R	X86150	226.5	1
10	X86150-001	X86150	55	2					
9	X86150-034	X86150	447	1					
8	X86150-033	X86150	447	1	18	PT-BM-P65	1mm THK. ALUM. PLATE		4
7	X86071-P04-13	X86071	1448.5	2	17	GL3-F167	668X1413 (GLASS)		1
6	X86071-P01-42	X86071	708	2	16	C747-032	C747	28.5	2
5	C747-031	C747	28.5	2	15				
4	X86072-036	X86072	1458.5	1	14				
3	X86072-035	X86072	1458.5	1	13	B2968-033	B2968	82	2
2	X86072-040-11	X86072	711	1	12	X86150-039	X86150	226.5	1
1	X86072-039-11	X86072	711	1	11	X86150-005	X86150	85	2
序号	加工图编号	材料名称	长度	支/幅	序号	加工图编号	材料名称	长度	支/幅

 美特鋁質有限公司 MIDI Aluminium Fabricator Ltd.				工程號 J857 地盘 啟德G552	類別 制圖 李傳鵬 復核 練松文 批准 林仁安	物料號 M1 圖號 AW-L13 數量 - 單件重量 - (KG)
修改 A B 日期 03.18 04.12	採用工廠 <input checked="" type="checkbox"/> 地盘 材料颜色 -	图纸名称 生窗组裝圖 材料 -				

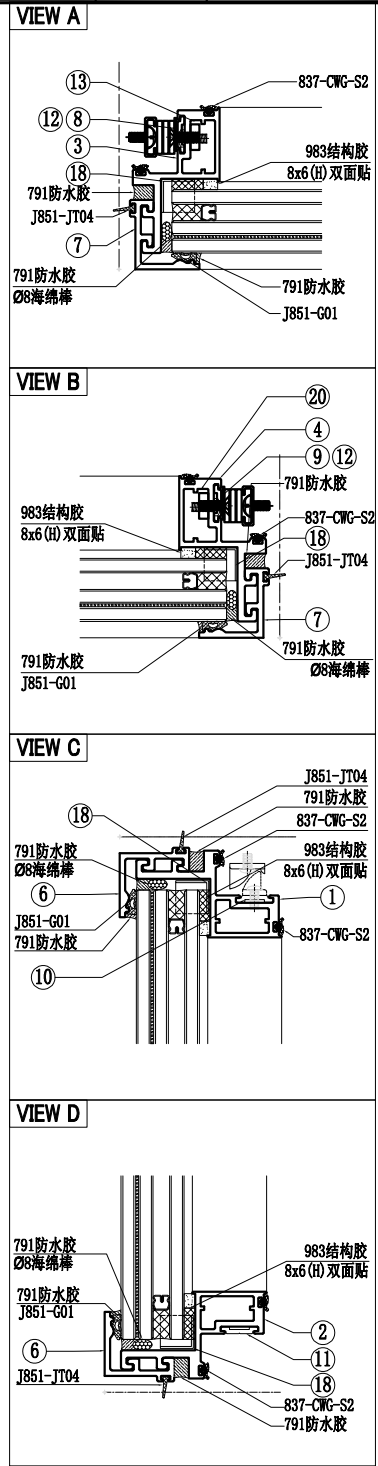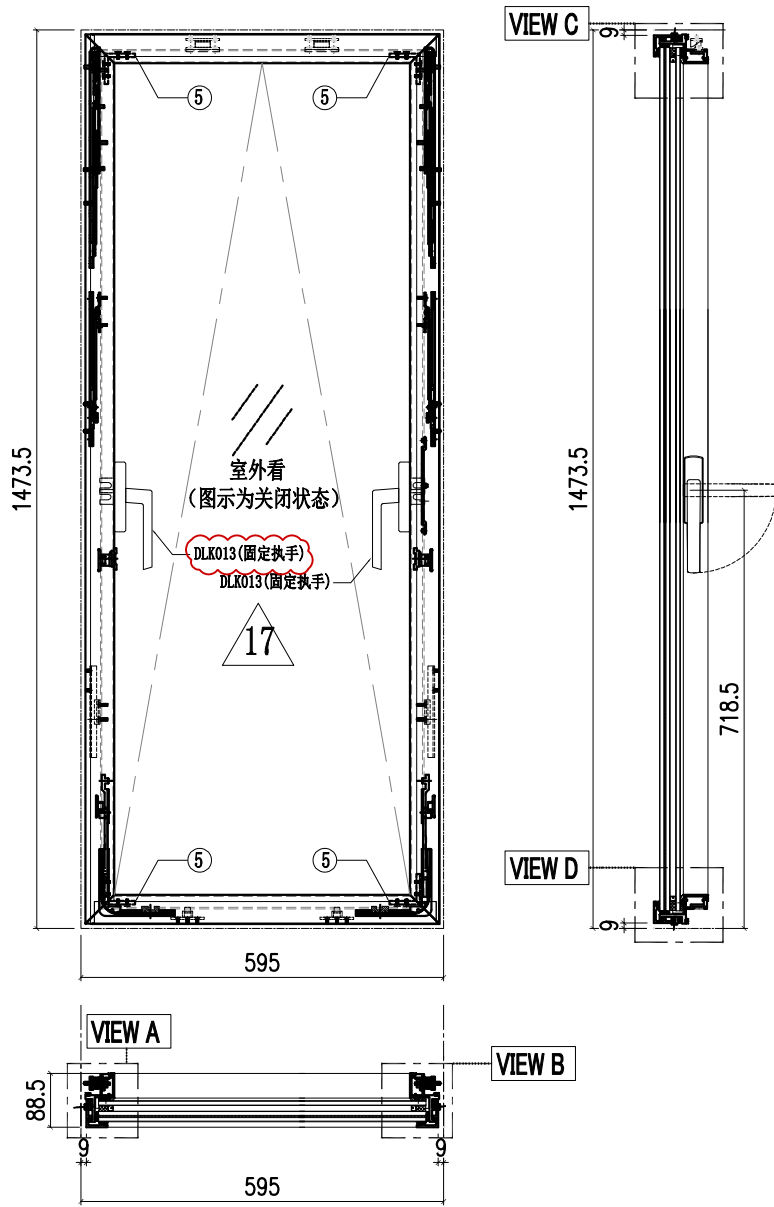




					21	X86150-039R	X86150	226.5	1
10	X86150-001	X86150	55	2					
9	X86150-034	X86150	447	1					
8	X86150-033	X86150	447	1	18	PT-BM-P65	1mm THK. ALUM. PLATE	4	
7	X86071-P04-13	X86071	1448.5	2	17	GL3-F199	537X1413 (GLASS)	1	
6	X86071-P01-36	X86071	577	2	16	C747-032	C747	28.5	2
5	C747-031	C747	28.5	2	15				
4	X86072-036	X86072	1458.5	1	14				
3	X86072-035	X86072	1458.5	1	13	B2968-033	B2968	82	2
2	X86072-040-12	X86072	580	1	12	X86150-039	X86150	226.5	1
1	X86072-039-12	X86072	580	1	11	X86150-005	X86150	85	2
序号	加工图编号	材料名称	长度	支/幅	序号	加工图编号	材料名称	长度	支/幅

 美特鋁質有限公司 MIDI Aluminium Fabricator Ltd.				工程號 J857 地盘 啟德G552	類別 制圖 李傳鵬 復核 練松文 批准 林仁安	物料號 M1 圖號 AW-L14 數量 - 單件重量 - (KG)
修改 A B 日期 03.18 04.12	採用工廠 ✓ 材料颜色 -	图纸名称 生窗组装机 材料 -				

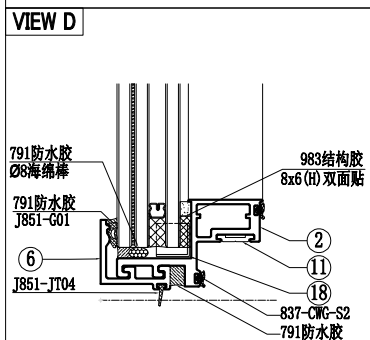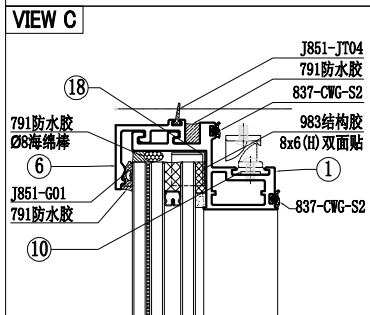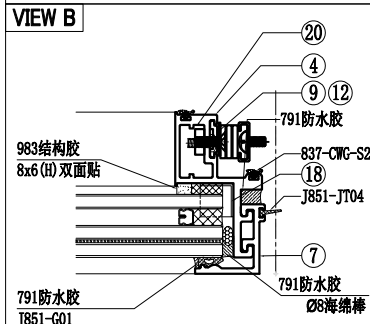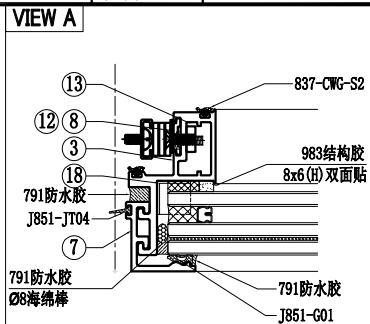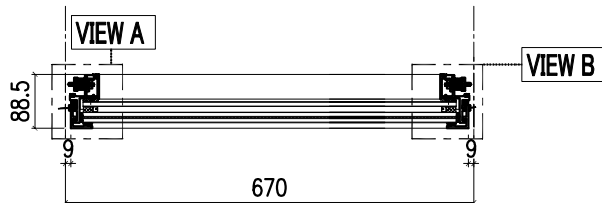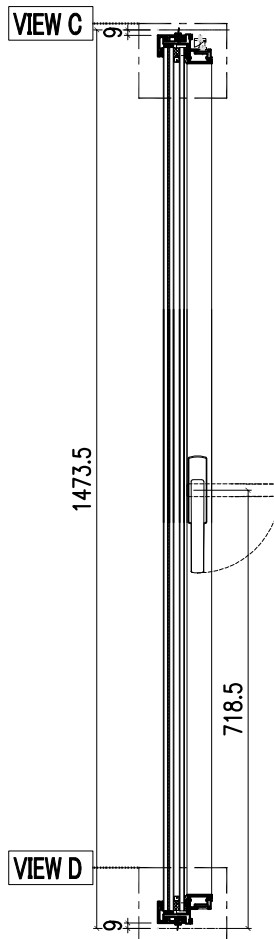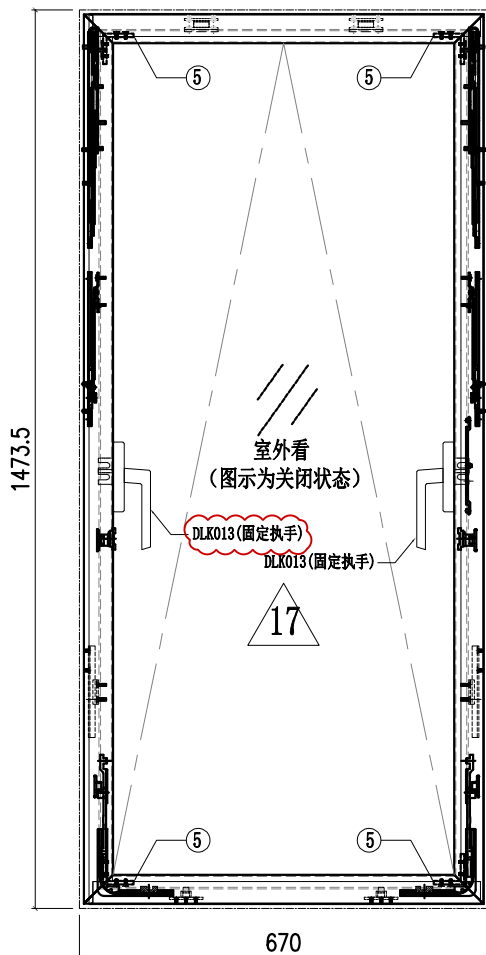








					21	X86150-039R	X86150	226.5	1
10	X86150-001	X86150	55	2					
9	X86150-034	X86150	447	1					
8	X86150-033	X86150	447	1	18	PT-BM-P65	1mm THK. ALUM. PLATE		4
7	X86071-P04-13	X86071	1448.5	2	17	GL3-F193	612X1413 (GLASS)		1
6	X86071-P01-48	X86071	652	2	16	C747-032	C747	28.5	2
5	C747-031	C747	28.5	2	15				
4	X86072-036	X86072	1458.5	1	14				
3	X86072-035	X86072	1458.5	1	13	B2968-033	B2968	82	2
2	X86072-040-13	X86072	655	1	12	X86150-039	X86150	226.5	1
1	X86072-039-13	X86072	655	1	11	X86150-005	X86150	85	2
序号	加工图编号	材料名称	长度	支/幅	序号	加工图编号	材料名称	长度	支/幅

 美特铝质有限公司 MIDI Aluminium Fabricator Ltd.				工程號	J857	類別		物料號	M1			
				地盘	啟德G552	制圖	李傳鵬	2022-02-11	圖號	AW-L15		
修改	A	B		採用工廠	✓ 地盘	图纸名称	生窗组装机	復核	練松文	2022-02-13	數量	-
日期	03.18	04.12		材料颜色	-	材料	-	批准	林仁安	2022-02-15	單件重量	- (KG)

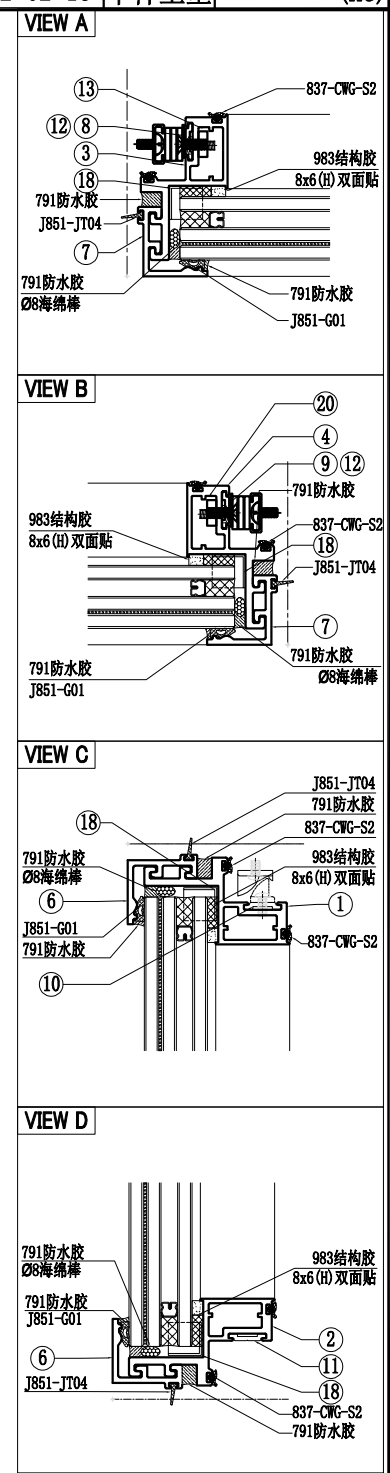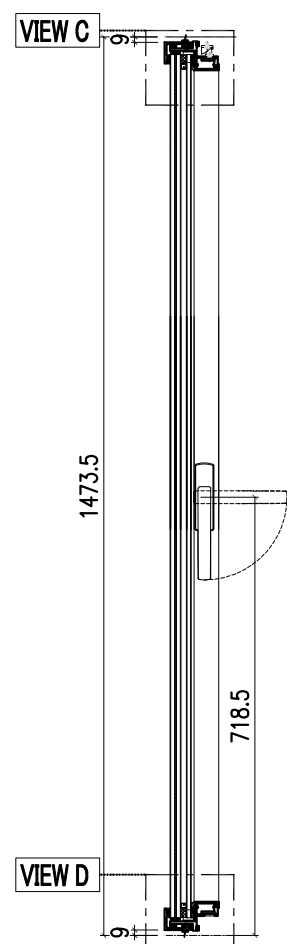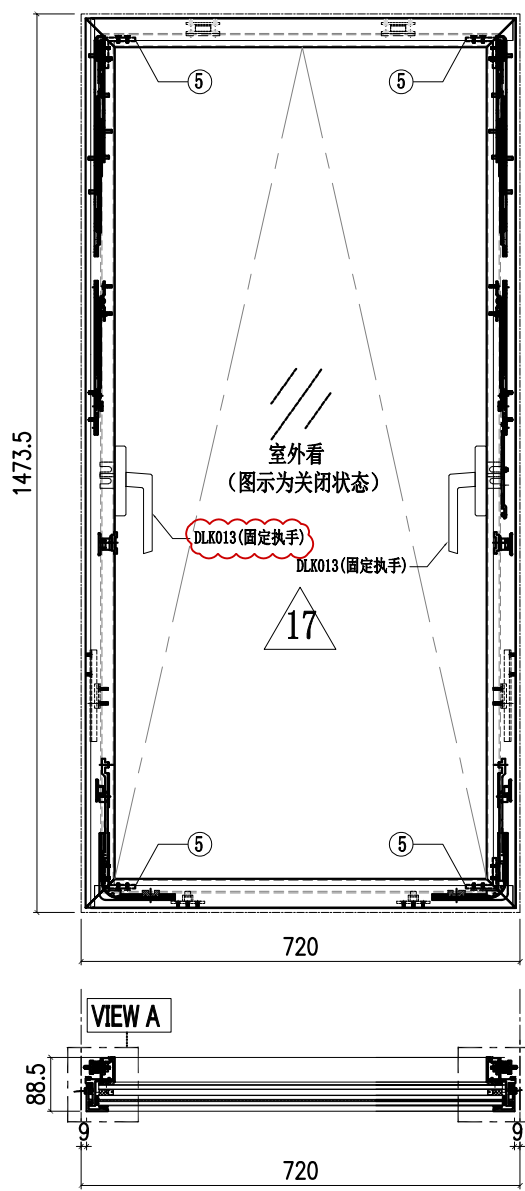








					21	X86150-039R	X86150	226.5	1
10	X86150-001	X86150	55	2					
9	X86150-034	X86150	447	1					
8	X86150-033	X86150	447	1	18	PT-BM-P65	1mm THK. ALUM. PLATE		4
7	X86071-P04-13	X86071	1448.5	2	17	GL3-F187	662X1413 (GLASS)		1
6	X86071-P01-32	X86071	702	2	16	C747-032	C747	28.5	2
5	C747-031	C747	28.5	2	15				
4	X86072-036	X86072	1458.5	1	14				
3	X86072-035	X86072	1458.5	1	13	B2968-033	B2968	82	2
2	X86072-040-14	X86072	705	1	12	X86150-039	X86150	226.5	1
1	X86072-039-14	X86072	705	1	11	X86150-005	X86150	85	2
序号	加工图编号	材料名称	长度	支/幅	序号	加工图编号	材料名称	长度	支/幅

 美特鋁質有限公司 MIDI Aluminium Fabricator Ltd.				工程號	J857	類別		物料號	M1			
				地盘	啟德G552	制圖	李傳鵬	2022-02-11	圖號	AW-L21		
修改	A	B		採用工廠	✓ 地盘	图纸名称	生窗组装图	復核	練松文	2022-02-13	數量	-
日期	03.18	04.12		材料颜色	-	材料	-	批准	林仁安	2022-02-15	單件重量	- (KG)

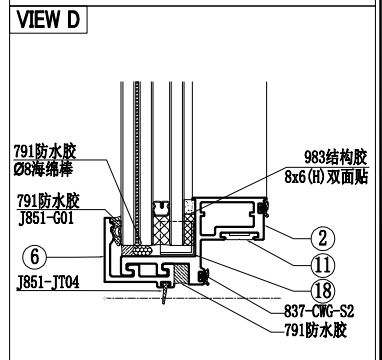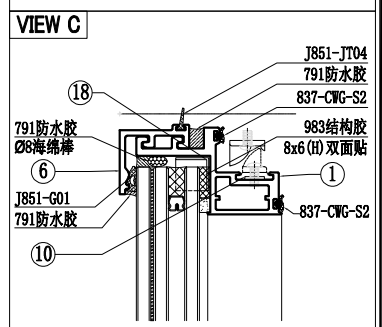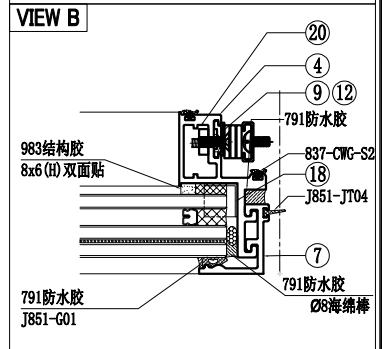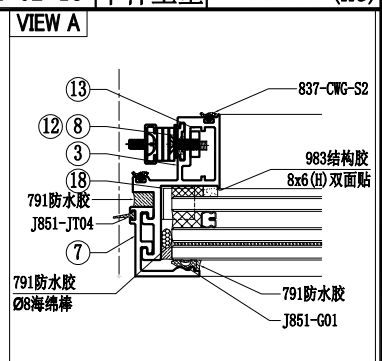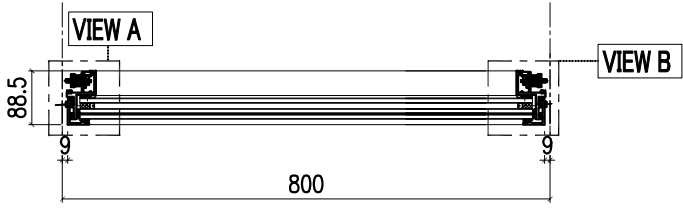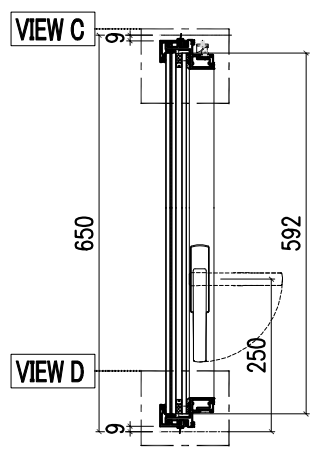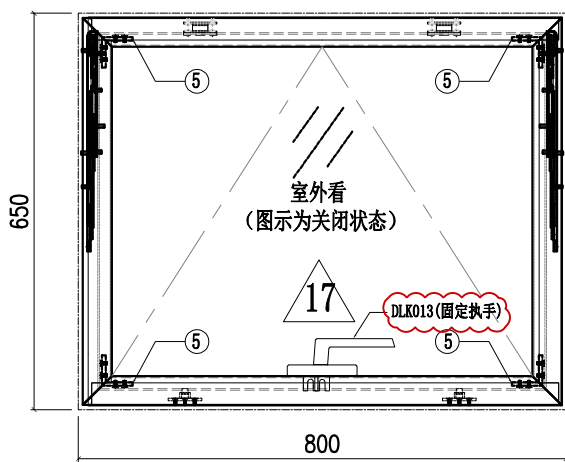








					21	X86150-037R	X86150	179	1
					20	B2968-032R	B2968	128	1
10	X86150-001	X86150	55	2					
9	不需要传动杆								
8	不需要传动杆				18	PT-BM-P65	1mm THK. ALUM. PLATE		4
7	X86071-P04-14	X86071	625	2	17	GL3-E152	742X592 (GLASS)		1
6	X86071-P01-39	X86071	782	2	16	C747-032	C747	28.5	2
5	C747-031	C747	28.5	2	15				
4	X86072-038	X86072	635	1	14				
3	X86072-037	X86072	635	1	13	B2968-032	B2968	128	1
2	X86072-032-01	X86072	785	1	12	X86150-037	X86150	179	1
1	X86072-039-10	X86072	785	1	11	X86150-035-01	X86150	652	1
序号	加工图编号	材料名称	长度	支/幅	序号	加工图编号	材料名称	长度	支/幅

 美特鋁質有限公司 MIDI Aluminium Fabricator Ltd.				工程號	J857	類別		物料號	M1			
				地盘	啟德G552	制圖	李傳鵬	2022-02-11	圖號	AW-L22		
修改	A	B		採用工廠	✓ 地盘	图纸名称	生窗组装图	復核	練松文	2022-02-13	數量	-
日期	03.18	04.12		材料颜色	-	材料	-	批准	林仁安	2022-02-15	單件重量	- (KG)

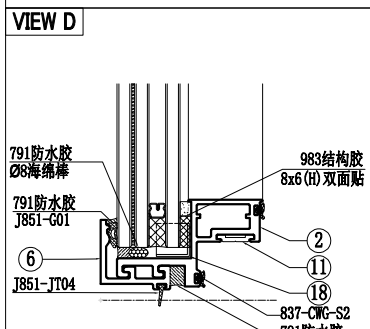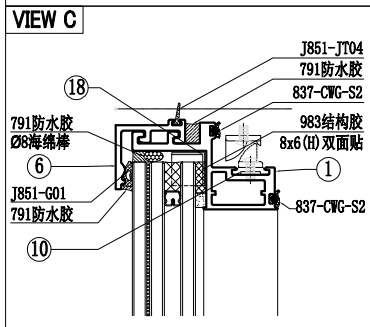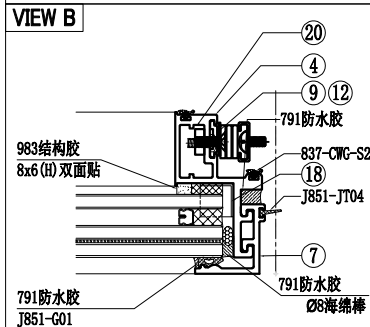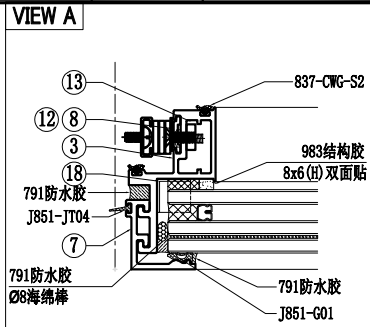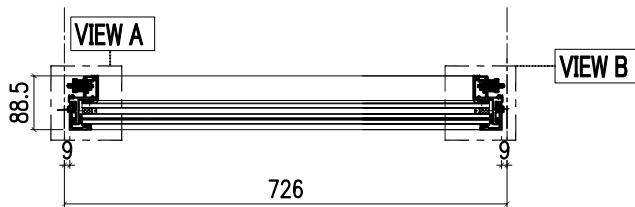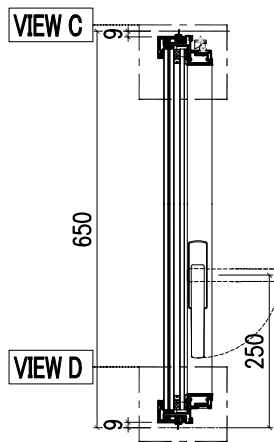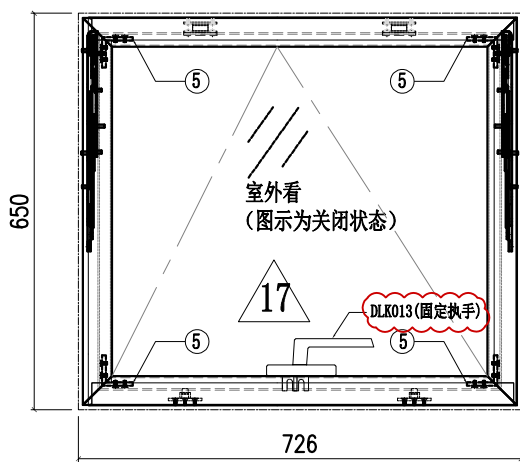

					21	X86150-037R	X86150	179	1
					20	B2968-032R	B2968	128	1
10	X86150-001	X86150	55	2					
9	不需要传动杆								
8	不需要传动杆				18	PT-BM-P65	1mm THK. ALUM. PLATE		4
7	X86071-P04-14	X86071	625	2	17	GL3-E167	668X592 (GLASS)		1
6	X86071-P01-42	X86071	708	2	16	C747-032	C747	28.5	2
5	C747-031	C747	28.5	2	15				
4	X86072-038	X86072	635	1	14				
3	X86072-037	X86072	635	1	13	B2968-032	B2968	128	1
2	X86072-032-02	X86072	711	1	12	X86150-037	X86150	179	1
1	X86072-039-11	X86072	711	1	11	X86150-035-02	X86150	578	1
序号	加工图编号	材料名称	长度	支/幅	序号	加工图编号	材料名称	长度	支/幅

 美特鋁質有限公司 MIDI Aluminium Fabricator Ltd.				工程號 J857 地盘 啟德G552	類別 制圖 李傳鵬 復核 練松文 批准 林仁安	物料號 M1 圖號 AW-L23 數量 - 單件重量 - (KG)
修改 A B 日期 03.18 04.12	採用工廠 <input checked="" type="checkbox"/> 地盘 材料颜色 -	图纸名称 生窗组装图 材料 -				

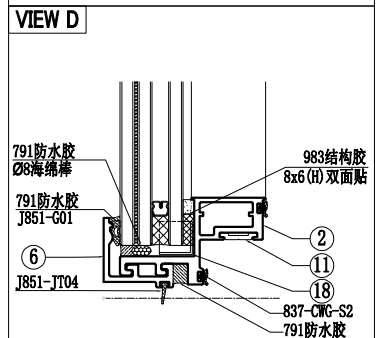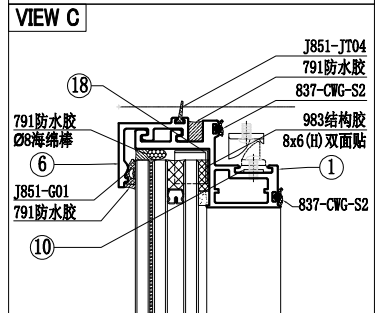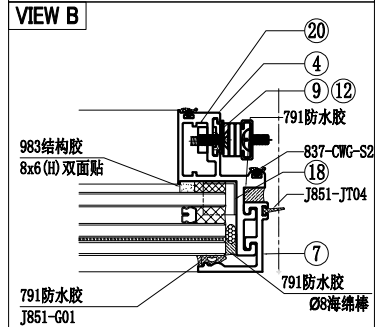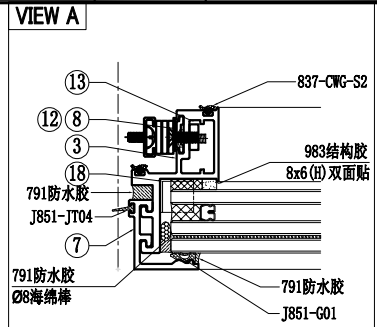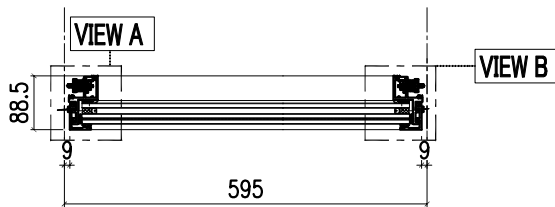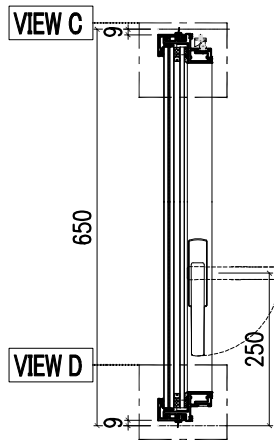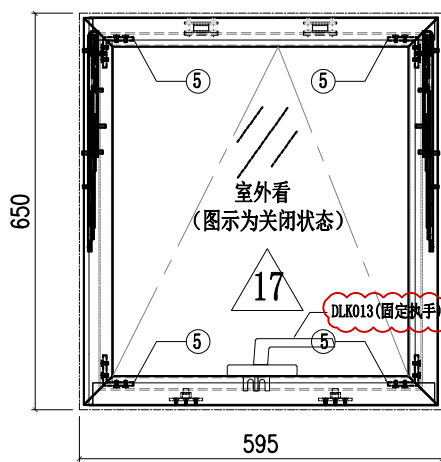


					21	X86150-037R	X86150	179	1
					20	B2968-032R	B2968	128	1
10	X86150-001	X86150	55	2					
9	不需要传动杆								
8	不需要传动杆				18	PT-BM-P65	1mm THK. ALUM. PLATE		4
7	X86071-P04-14	X86071	625	2	17	GL3-E199	537X592 (GLASS)		1
6	X86071-P01-36	X86071	577	2	16	C747-032	C747	28.5	2
5	C747-031	C747	28.5	2	15				
4	X86072-038	X86072	635	1	14				
3	X86072-037	X86072	635	1	13	B2968-032	B2968	128	1
2	X86072-032-03	X86072	580	1	12	X86150-037	X86150	179	1
1	X86072-039-12	X86072	580	1	11	X86150-035-03	X86150	447	1
序号	加工图编号	材料名称	长度	支/幅	序号	加工图编号	材料名称	长度	支/幅






美特铝质有限公司  
MIDI Aluminium Fabricator Ltd.

工程號	J857	類別		物料號	-						
地盘	啟德6552	制圖	陈梓豪	20220211	圖號	X86048-P01					
修改	A B C	採用	工廠	✓	地盤	-					
日期	03.16 03.26 04.12	材料颜色	AL2: ECK3X10063S-XF1	材料	X86048	批准	林仁安	20220215	單件重量	-	(KG)

第1页/共3页


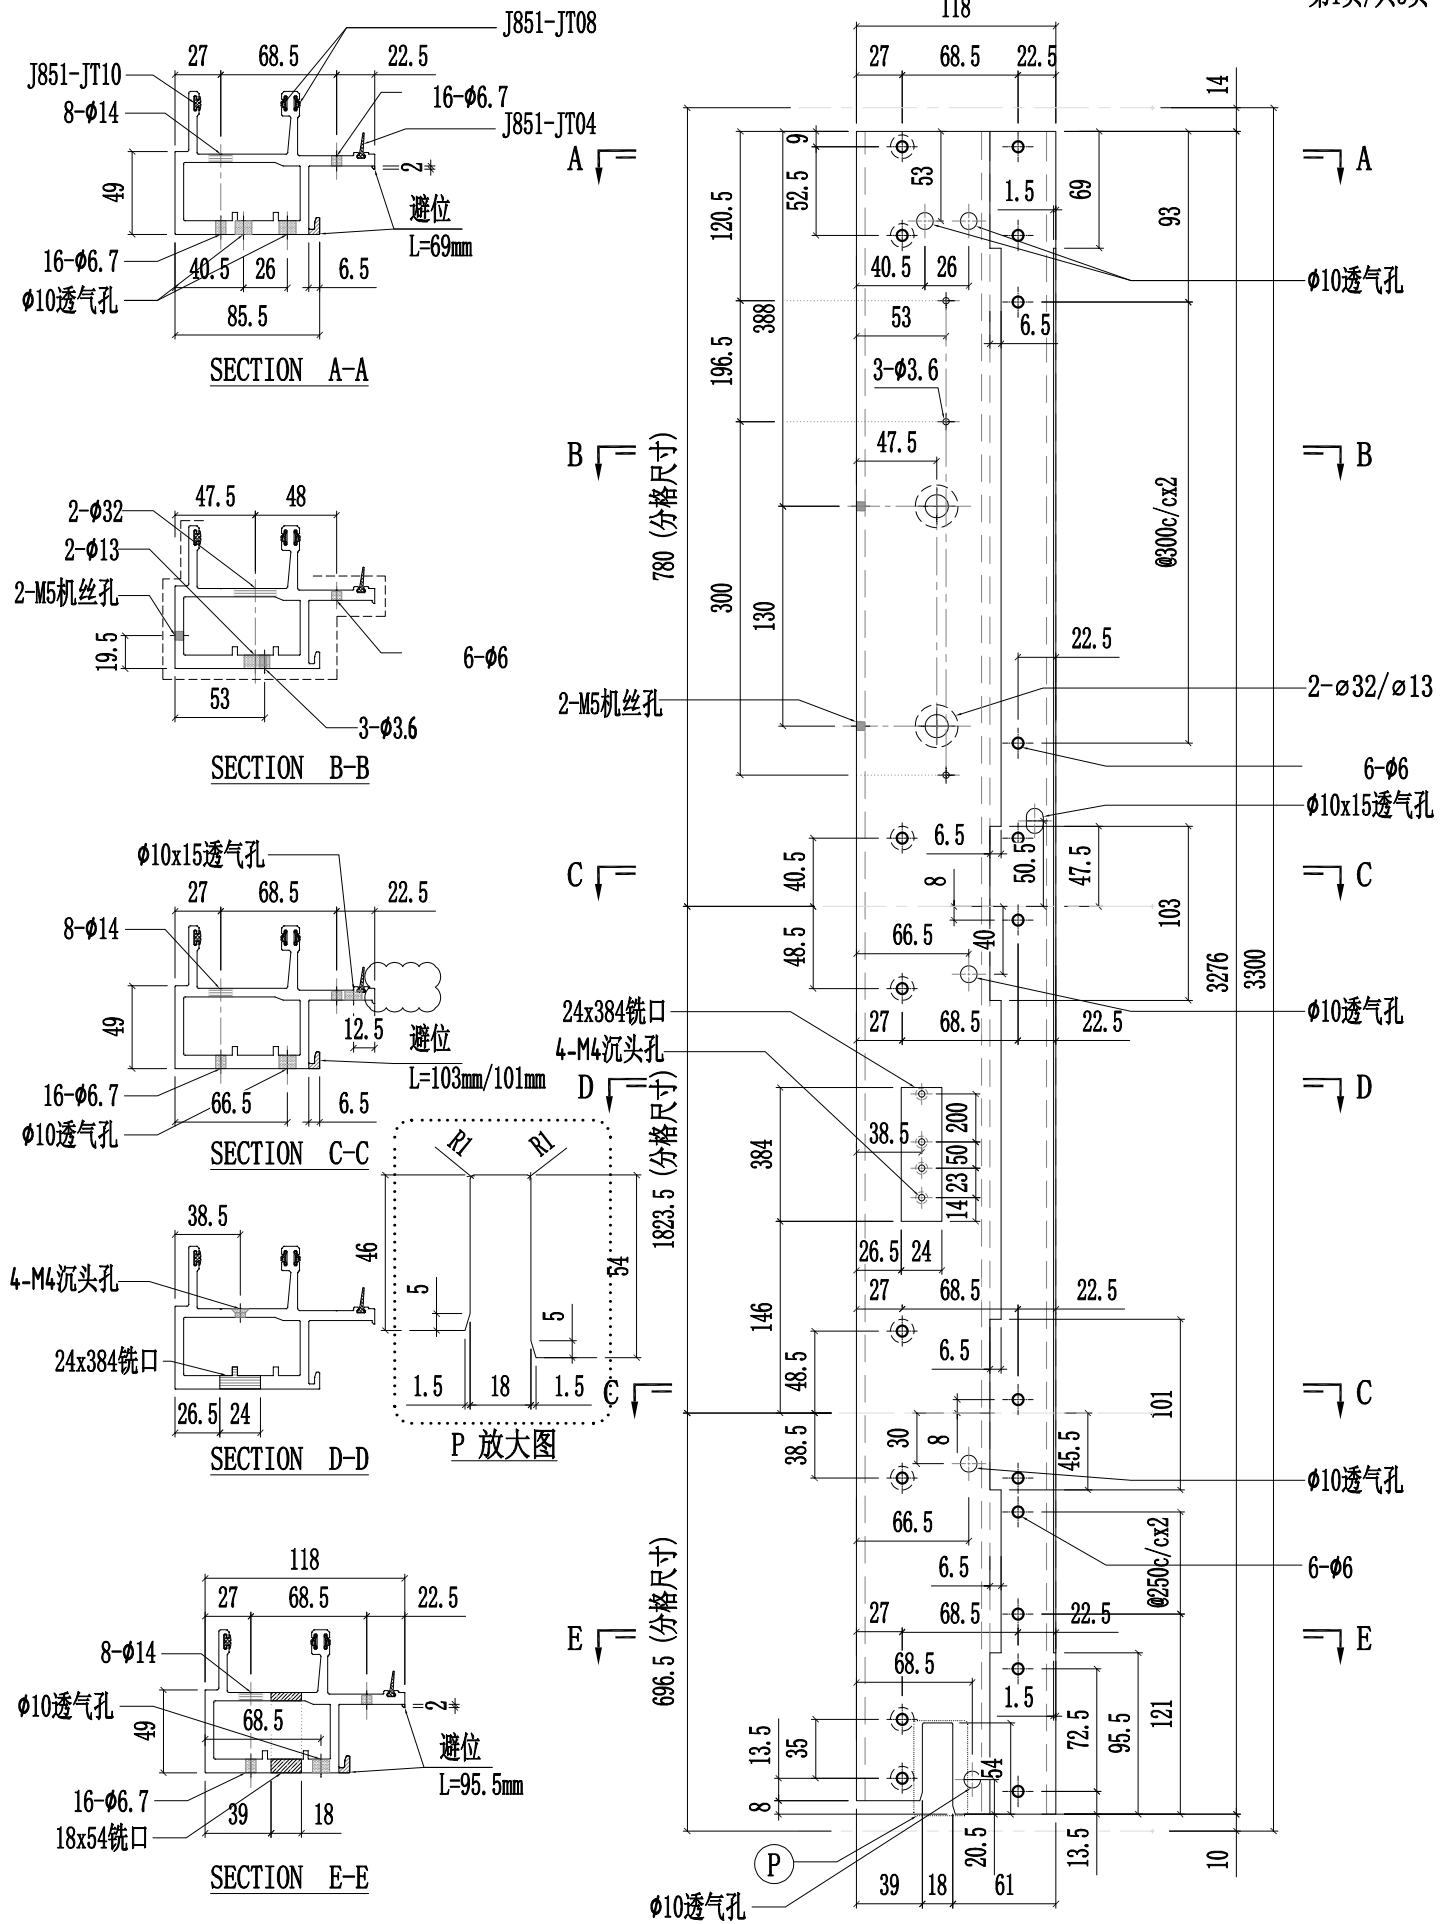


 <b>美特鋁質有限公司</b> MIDI Aluminium Fabricator Ltd.				工程號	J857	類別		物料號	M1			
				地盘	啟德G552	制圖	李传鹏	2022-02-11	圖號	X86072-001		
修改	A	B		採用工廠	✓ 地盘	图纸名称	铝料加工图	復核	練松文	2022-02-13	數量	-
日期	03.18	04.06		材料颜色	AL2:ECK3X10063S-XF1	材料	X86072	批准	林仁安	2022-02-15	單件重量	- (KG)

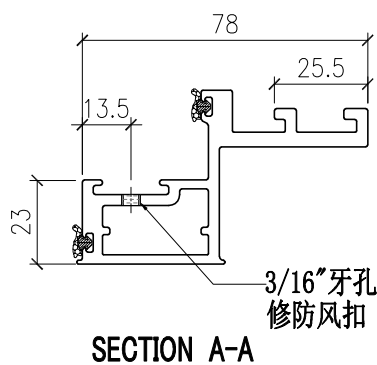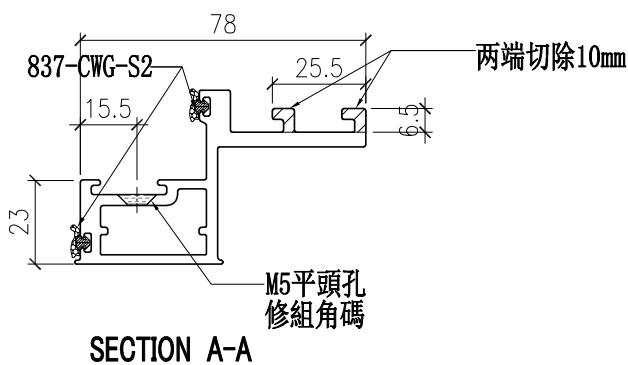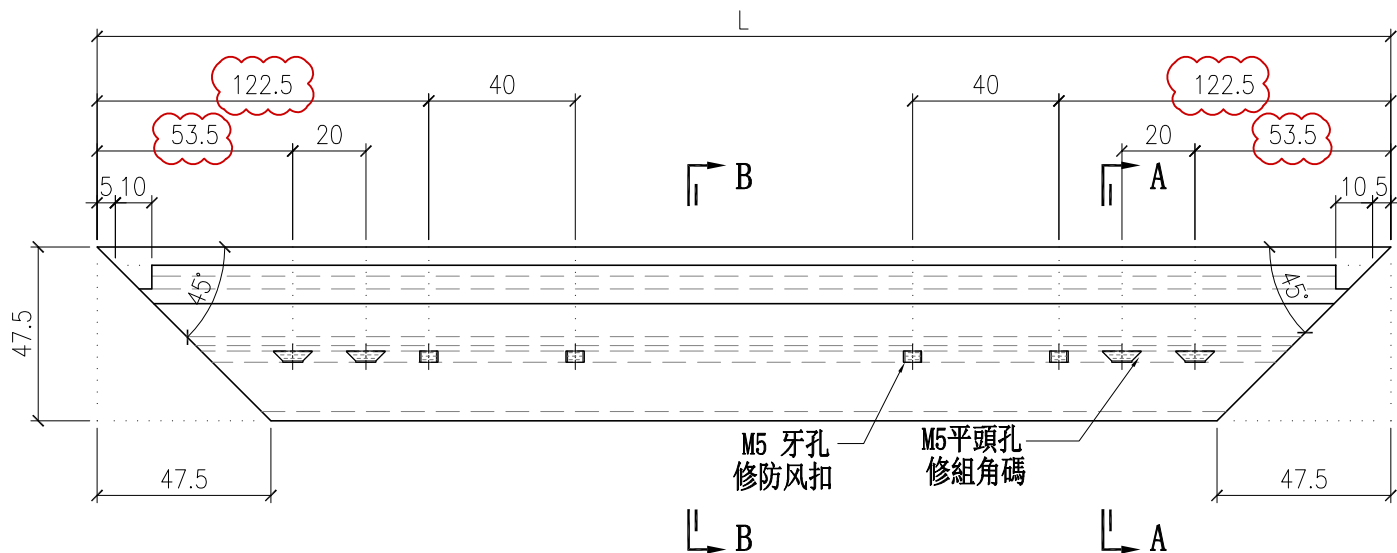


部件编号	L
X86072-001-01	860
X86072-001-02	795
X86072-001-03	801
X86072-001-04	1156
X86072-001-05	1063
X86072-001-06	794.5
X86072-001-07	545
X86072-001-08	845
X86072-001-09	544.5
X86072-001-10	785
X86072-001-11	711
X86072-001-12	580
X86072-001-13	655
X86072-001-14	705

 <b>美特鋁質有限公司</b> MIDI Aluminium Fabricator Ltd.				工程號	J857	類別		物料號	M1			
				地盘	啟德G552	制圖	李传鹏	2022-02-11	圖號	X86072-002		
修改	A	B		採用工廠	✓ 地盘	图纸名称	铝料加工图	復核	練松文	2022-02-13	數量	-
日期	03.18	04.06		材料颜色	AL2:ECK3X10063S-XF1	材料	X86072	批准	林仁安	2022-02-15	單件重量	- (KG)

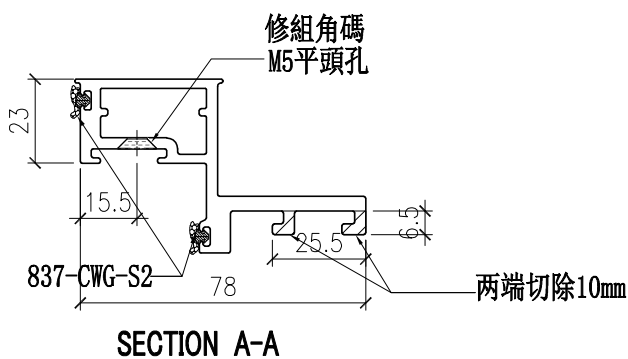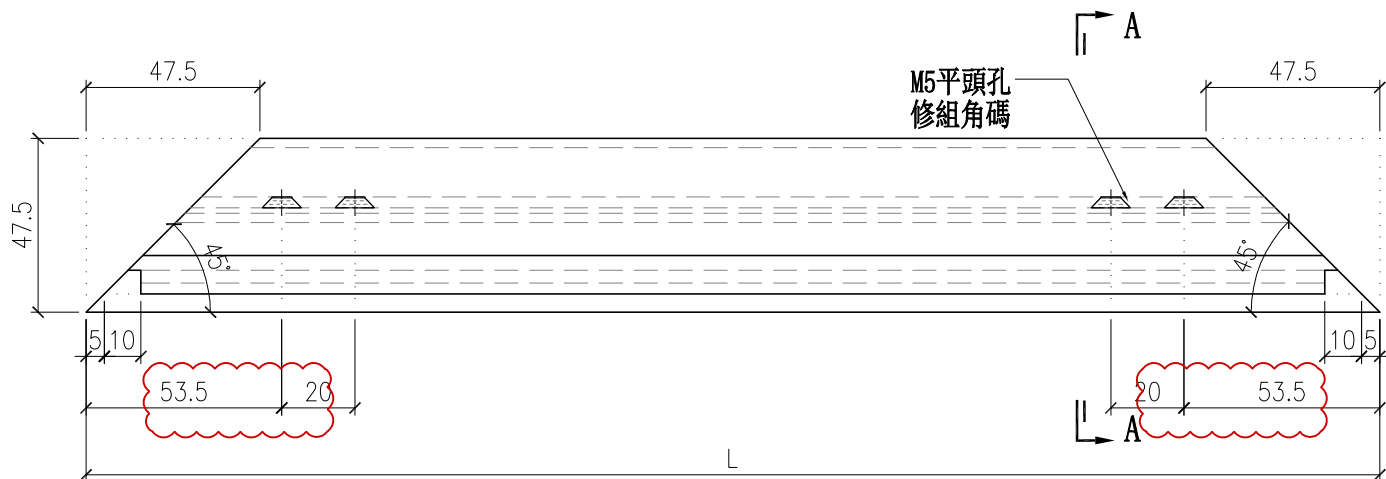

部件编号	L
X86072-002-01	860
X86072-002-02	795
X86072-002-03	801
X86072-002-04	1156
X86072-002-05	1063
X86072-002-06	794.5
X86072-002-07	545
X86072-002-08	845
X86072-002-09	544.5
X86072-002-10	785
X86072-002-11	711
X86072-002-12	580
X86072-002-13	655
X86072-002-14	705





 <b>美特铝质有限公司</b> MIDI Aluminium Fabricator Ltd.				工程號 J857 地盘 啟德G552	類別 制圖 李传鹏 復核 練松文 批准 林仁安	物料號 M1 2022-02-11 2022-02-13 2022-02-15	圖號 X86072-003 數量 - 單件重量 - (KG)
修改	A	B	C	採用工廠 <input checked="" type="checkbox"/> 地盘 材料颜色 AL2:ECK3X10063S-XF1	图纸名称 铝料加工图 材料 X86072		
日期	03.18	04.06	04.12				

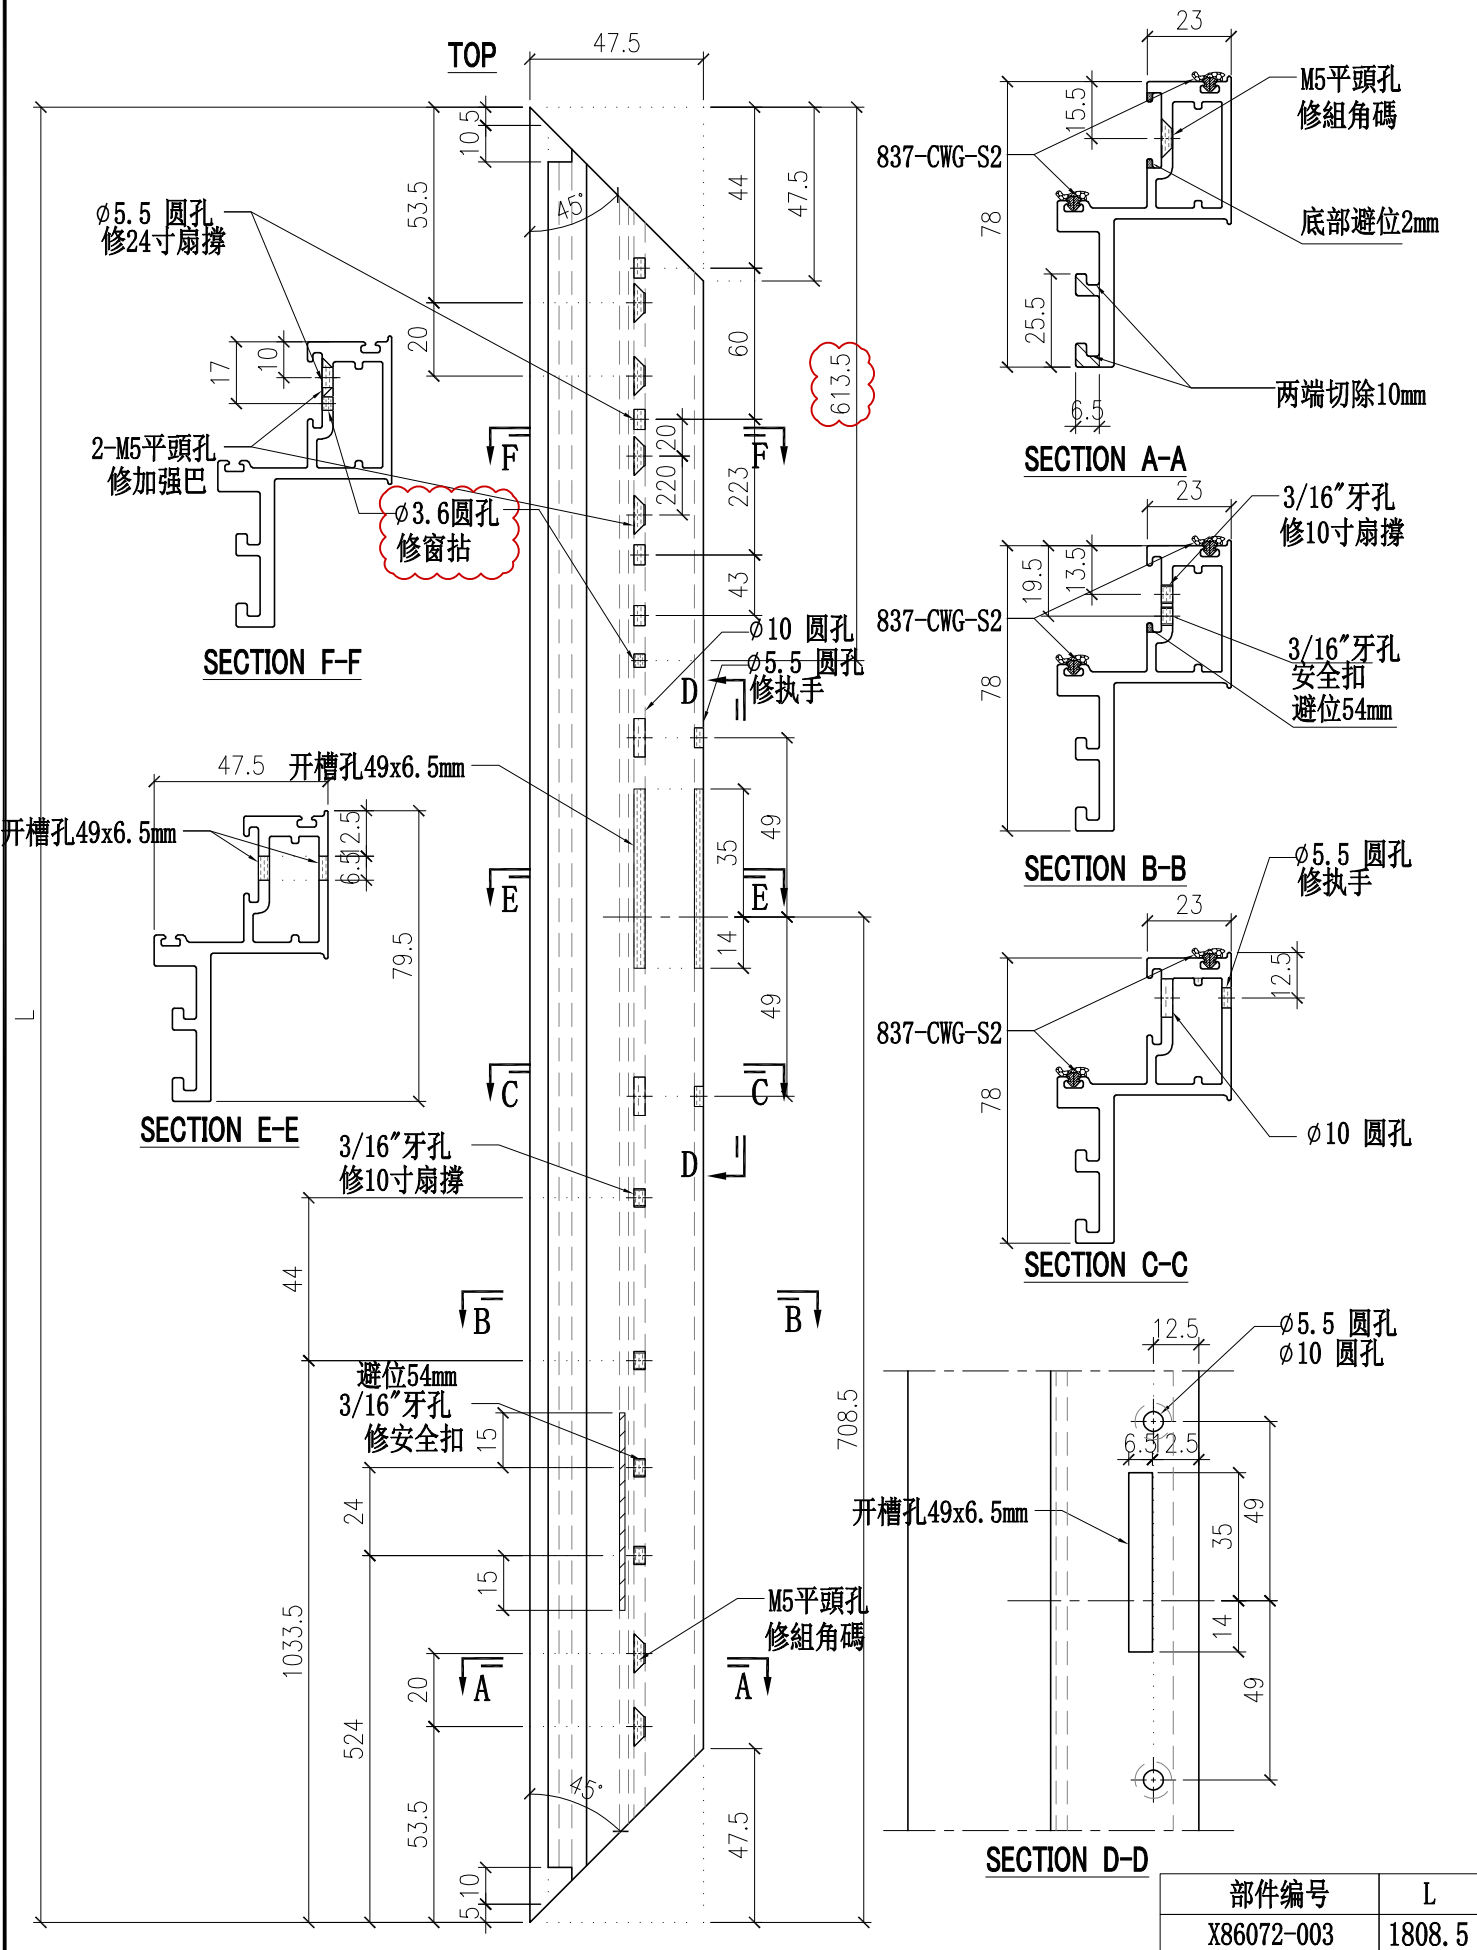

部件编号	L
X86072-003	1808.5






 <b>美特鋁質有限公司</b> MIDI Aluminium Fabricator Ltd.				工程號 J857	類別	物料號 M1		
				地盘 啟德G552	制圖 李传鹏	2022-02-11	圖號 X86072-005	
修改 A B	採用工廠 <input checked="" type="checkbox"/> 地盘			图纸名称 铝料加工图	復核 練松文	2022-02-13	數量 -	
日期 03.18 04.06	材料颜色 AL2:ECK3X10063S-XF1			材料 X86072	批准 林仁安	2022-02-15	單件重量 -	(KG)

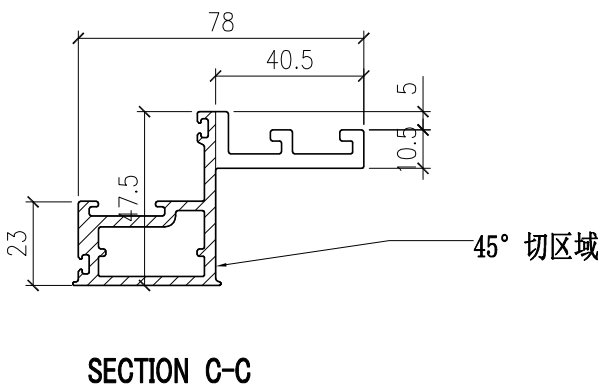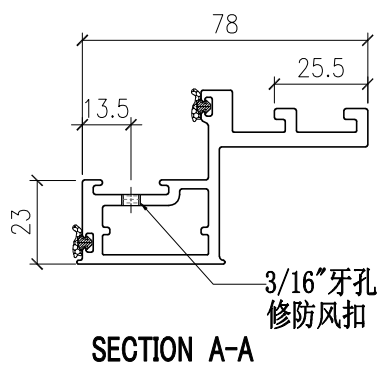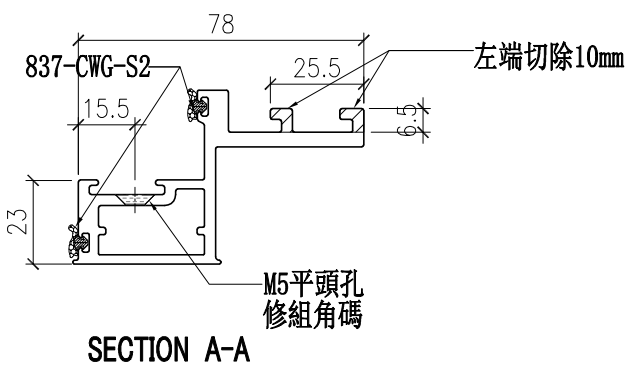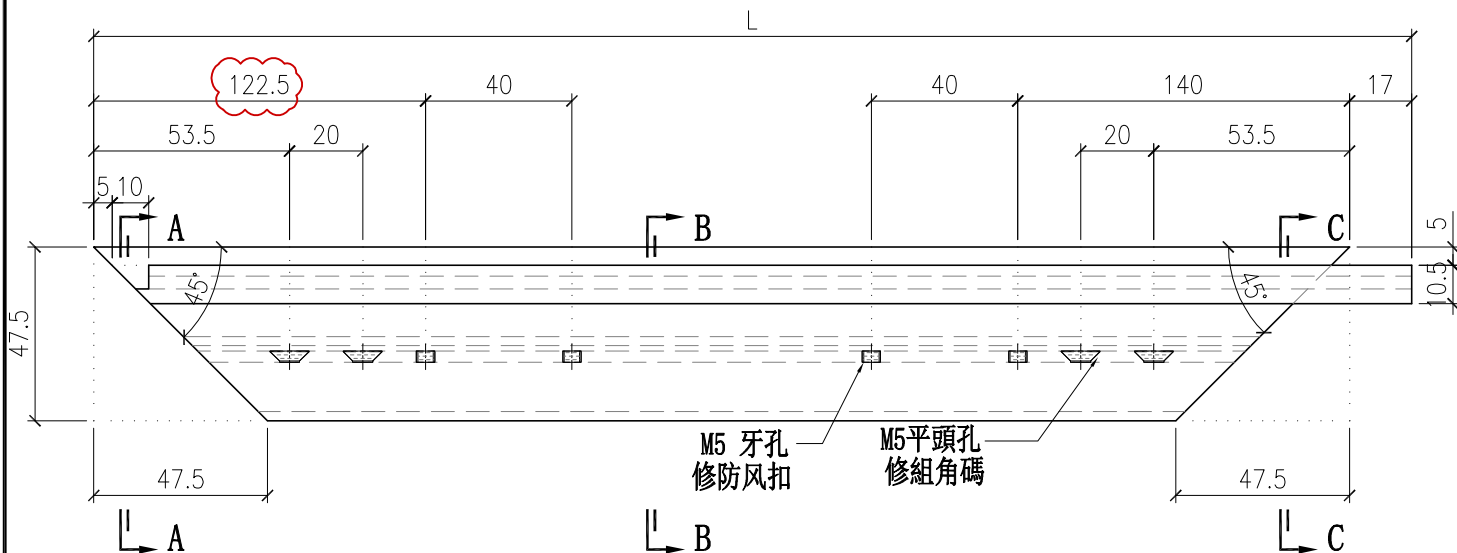


部件编号	L
X86072-005	844.5


 <b>美特铝质有限公司</b> MIDI Aluminium Fabricator Ltd.				工程號 J857	類別	物料號 M1		
				地盘 啟德G552	制圖 李传鹏	2022-02-11	圖號 X86072-006	
修改 A B	採用工廠 <input checked="" type="checkbox"/> 地盘			图纸名称 铝料加工图	復核 練松文	2022-02-13	數量 -	
日期 03.18 04.06	材料颜色 AL2:ECK3X10063S-XF1			材料 X86072	批准 林仁安	2022-02-15	單件重量 -	(KG)

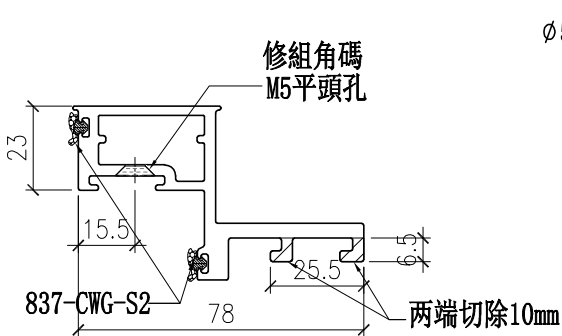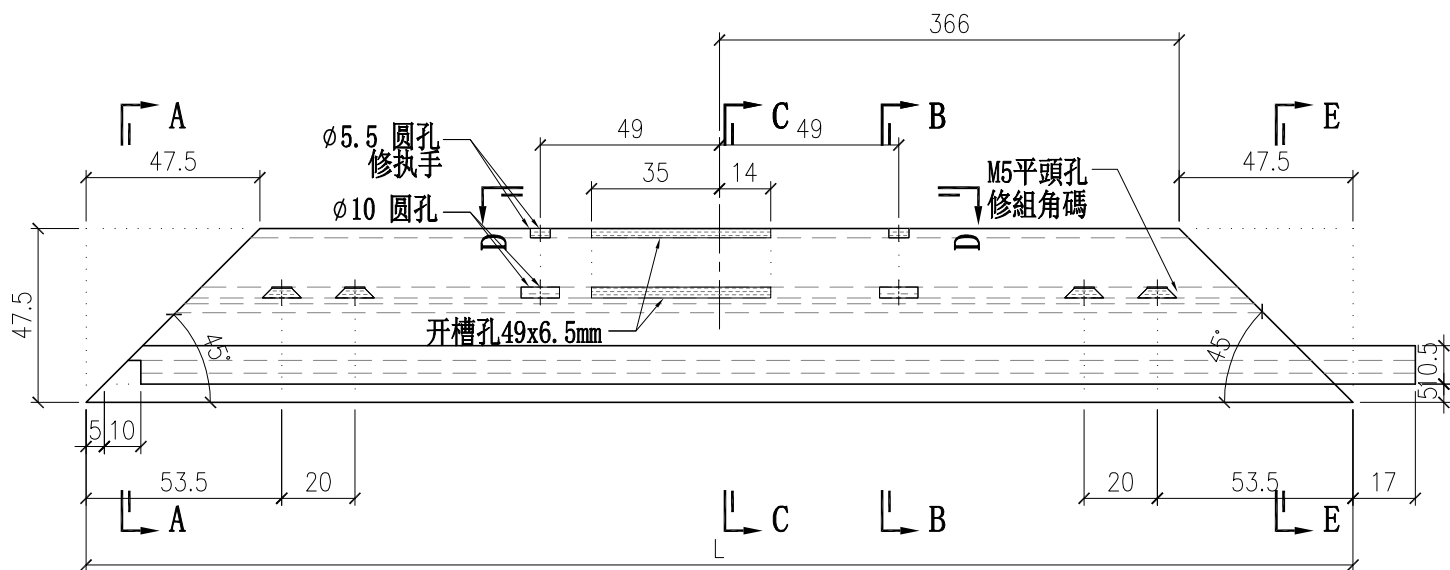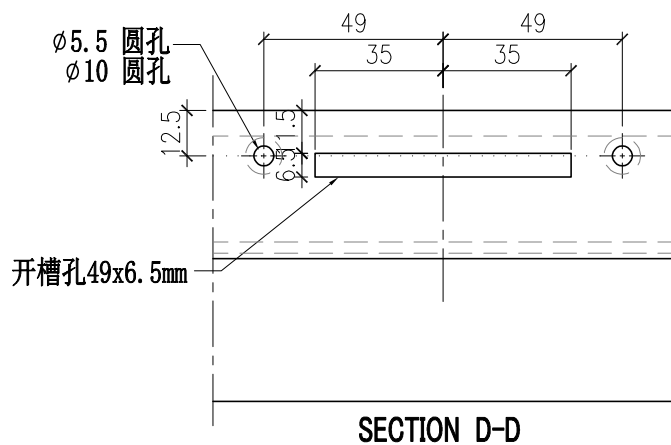


SECTION A-A

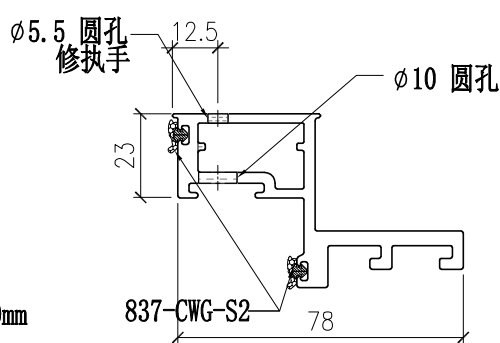

SECTION B-B

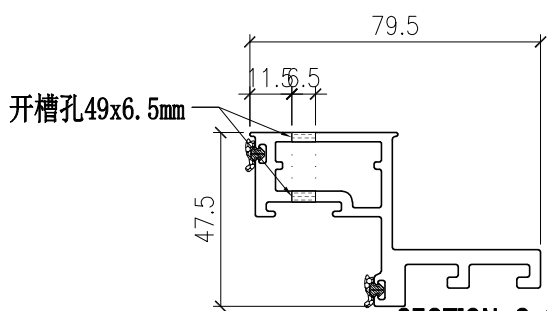





SECTION C-C

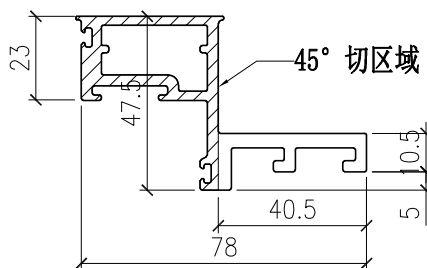

SECTION E-E




部件编号	L
X86072-006	844.5

 <b>美特铝质有限公司</b> MIDI Aluminium Fabricator Ltd.				工程號 J857 地盘 啟德G552	類別 制圖 李传鹏	物料號 M1 2022-02-11	圖號 X86072-007
修改 A B 日期 03.18 04.06	採用工廠 <input checked="" type="checkbox"/> 地盘 材料颜色 AL2:ECK3X10063S-XF1	图纸名称 铝料加工图 材料 X86072	復核 練松文 批准 林仁安	2022-02-13 2022-02-15	數量 - 單件重量 - (KG)		

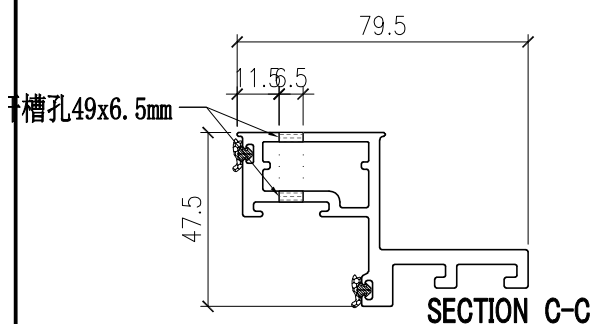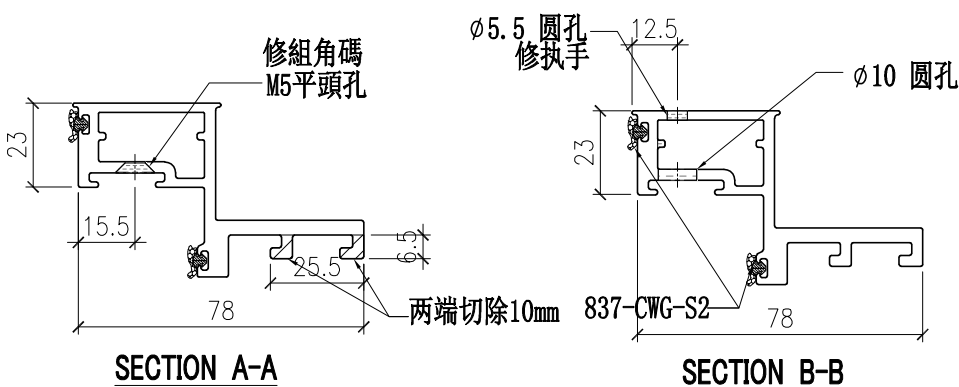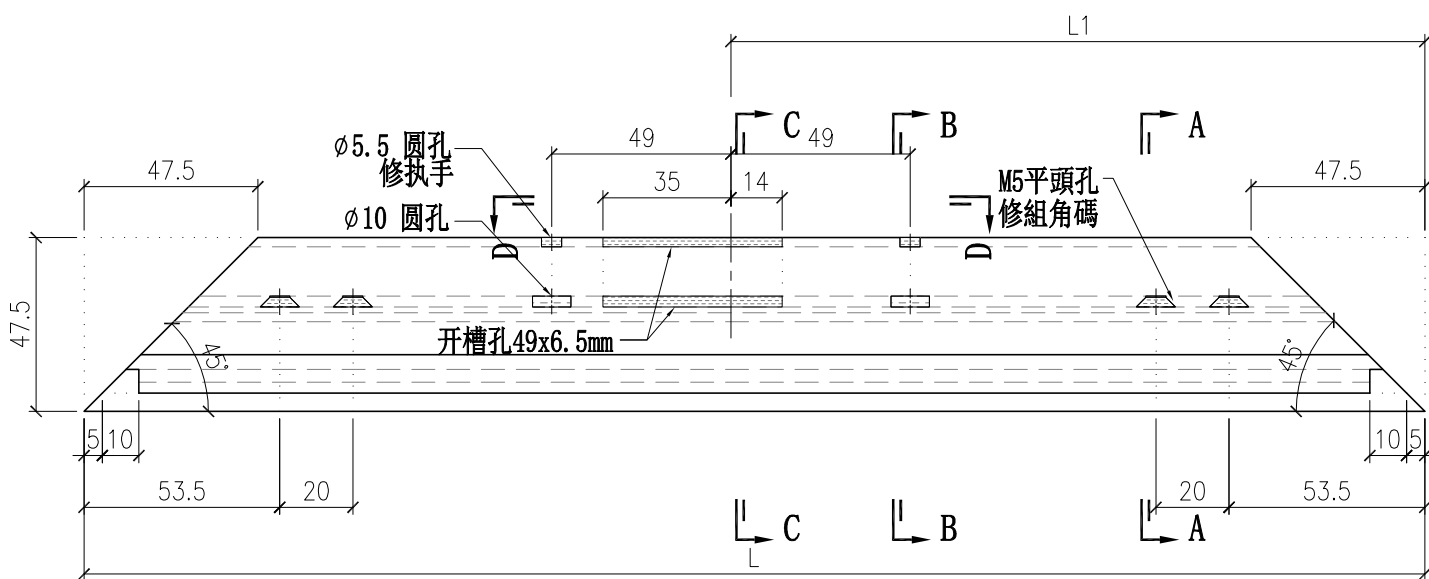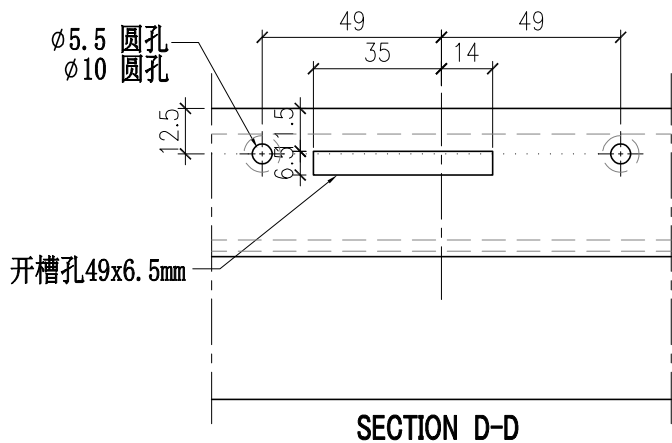





部件编号	L	L1
X86072-007-01	801	400.5
X86072-007-02	794.5	397.2

 <b>美特鋁質有限公司</b> MIDI Aluminium Fabricator Ltd.				工程號	J857	類別		物料號	M1			
				地盘	啟德G552	制圖	李传鹏	2022-02-11	圖號	X86072-011		
修改	A	B		採用工廠	✓ 地盘	图纸名称	铝料加工图	復核	練松文	2022-02-13	數量	-
日期	03.18	04.06		材料颜色	AL2:ECK3X10063S-XF1	材料	X86072	批准	林仁安	2022-02-15	單件重量	- (KG)

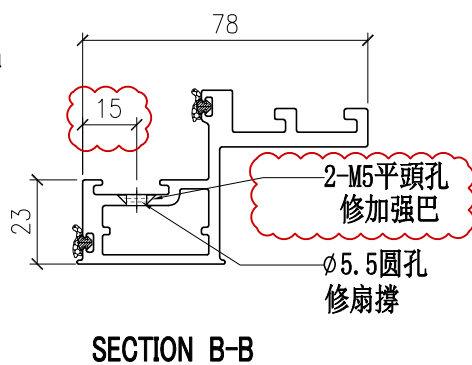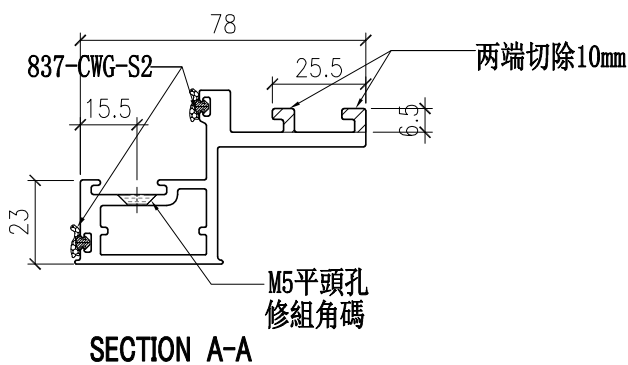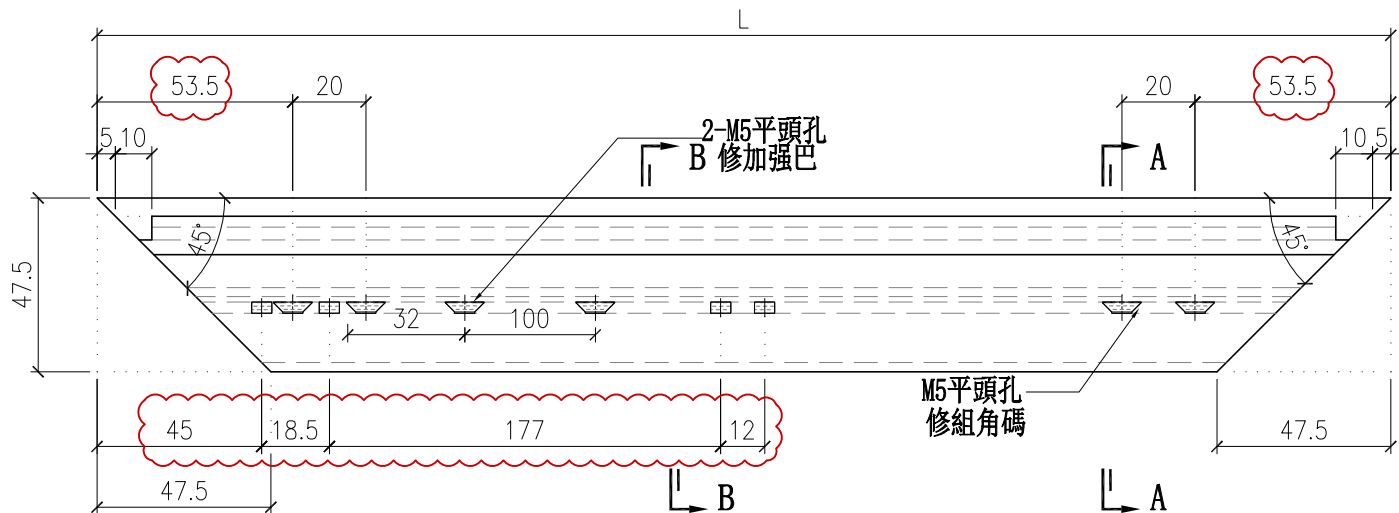




部件编号	L
X86072-011-01	635
X86072-011-02	485
X86072-011-03	545
X86072-011-04	626

 <b>美特鋁質有限公司</b> MIDI Aluminium Fabricator Ltd.			工程號	J857	類別		物料號	M1			
			地盘	啟德G552	制圖	李传鹏	2022-02-11	圖號	X86072-012		
修改	A	B	採用工廠	✓ 地盘	图纸名称	铝料加工图	復核	練松文	2022-02-13	數量	-
日期	03.18	04.06	材料颜色	AL2:ECK3X10063S-XF1	材料	X86072	批准	林仁安	2022-02-15	單件重量	- (KG)

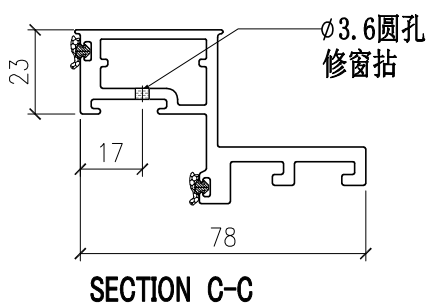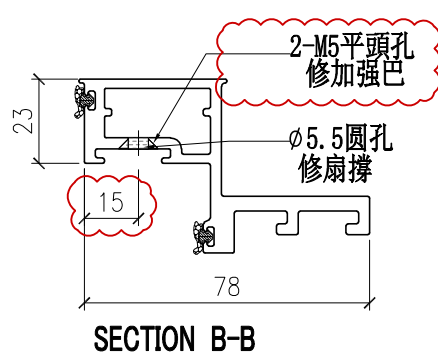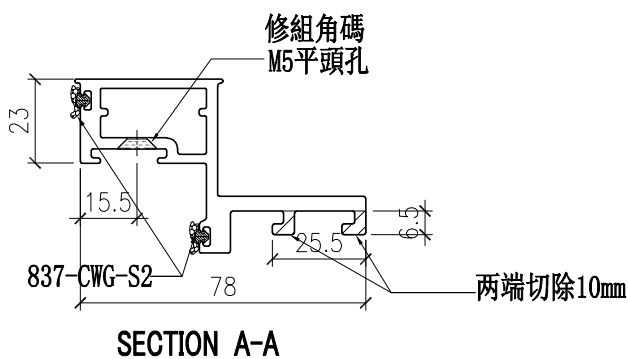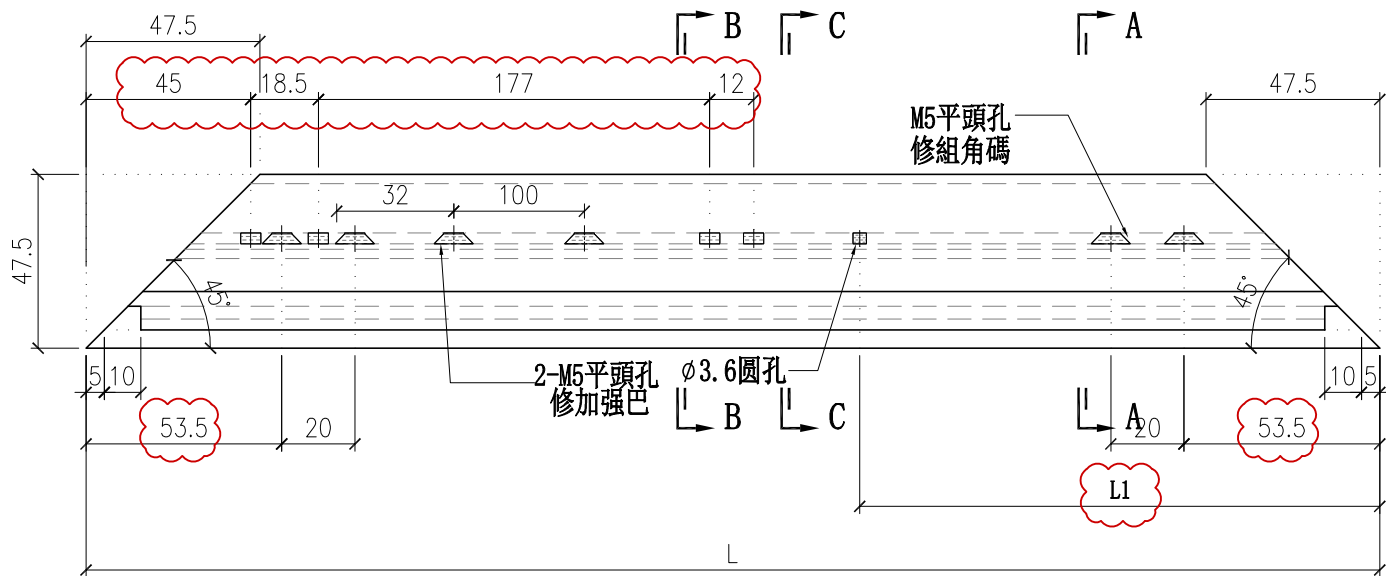






部件编号	L	L1
X86072-012-01	635	107
X86072-012-02	485	57
X86072-012-03	545	107
X86072-012-04	626	107

 <b>美特鋁質有限公司</b> MIDI Aluminium Fabricator Ltd.				工程號 J857 地盘 啟德G552	類別 制圖 李传鹏	物料號 M1 2022-02-11	圖號 X86072-013
修改 A B 日期 03.18 04.06	採用工廠 <input checked="" type="checkbox"/> 地盘	图纸名称 铝料加工图	復核 練松文 批准 林仁安	2022-02-13 2022-02-15	數量 - 單件重量 - (KG)		
材料颜色 AL2: ECK3X10063S-XF1		材料 X86072					

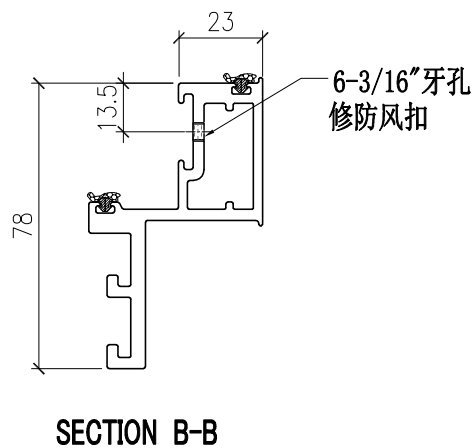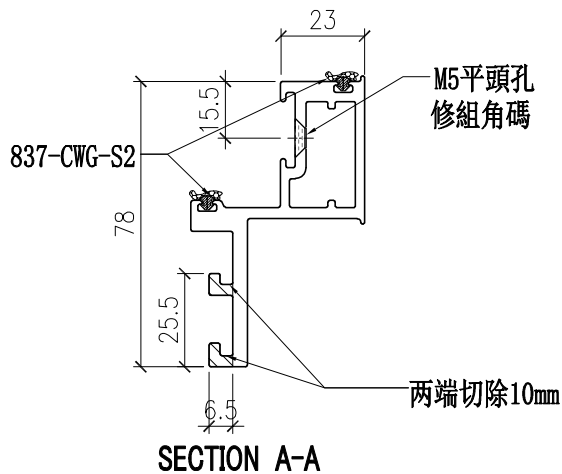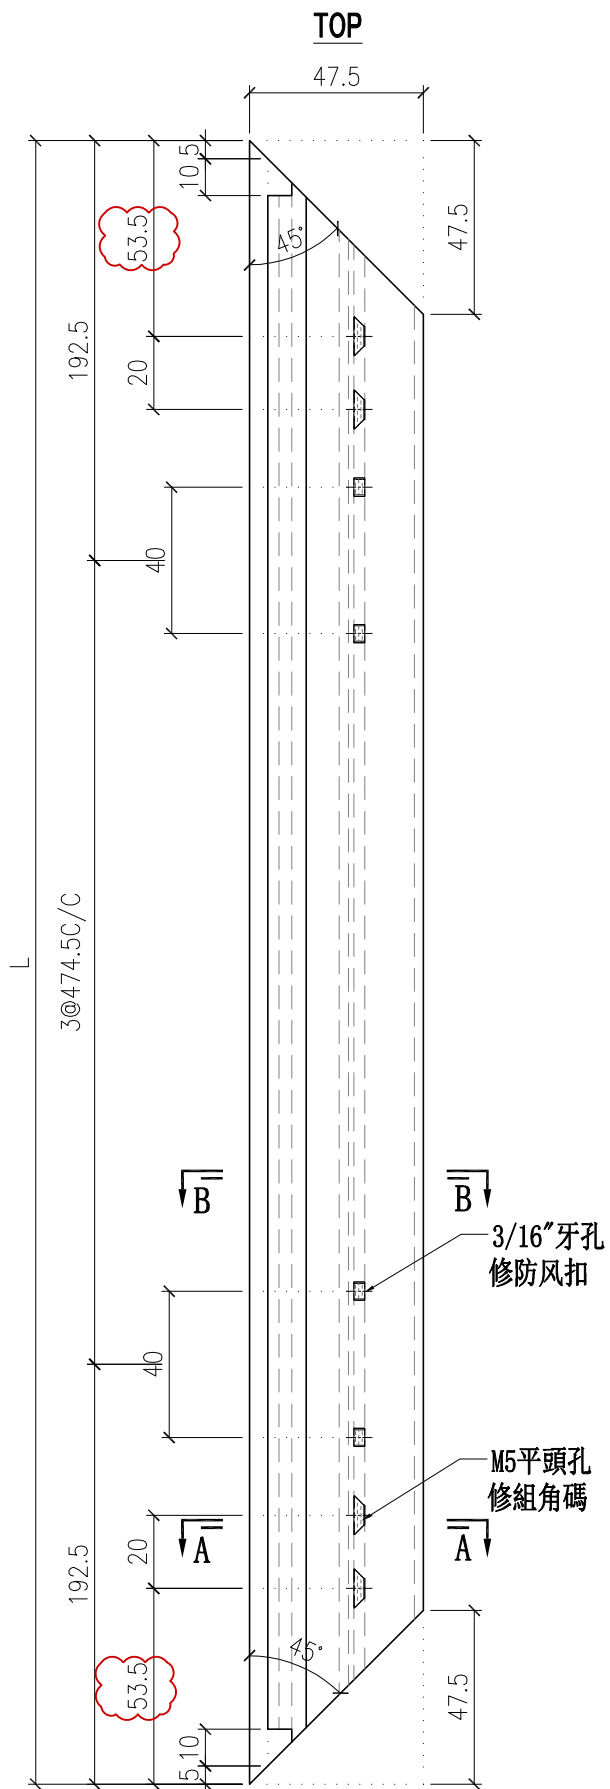




部件编号	L
X86072-013	1808.5

 <b>美特铝质有限公司</b> MIDI Aluminium Fabricator Ltd.			工程號 J857 地盘 啟德G552	類別 制圖 李传鹏	物料號 M1 2022-02-11	圖號 X86072-014
修改 A B 日期 03.18 04.06	採用工廠 ✓ 材料颜色 AL2:ECK3X10063S-XF1	图纸名称 铝料加工图	復核 練松文 批准 林仁安	2022-02-13 2022-02-15	數量 - 單件重量 - (KG)	- -

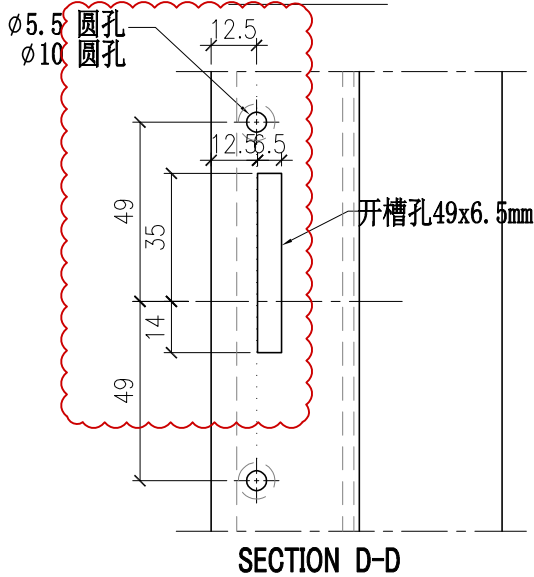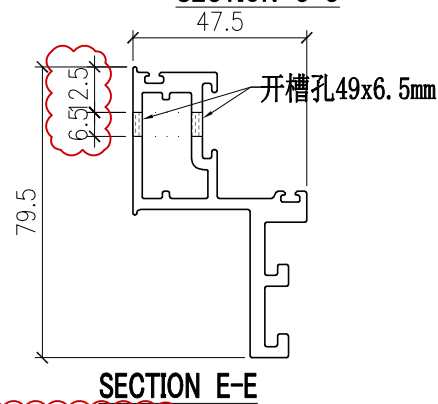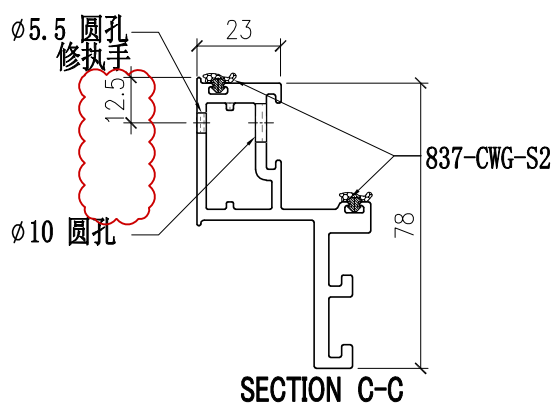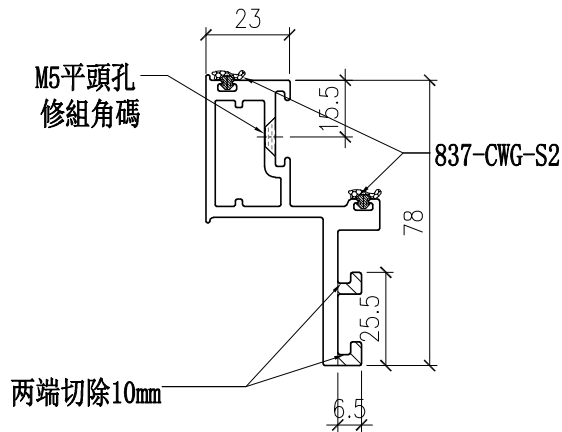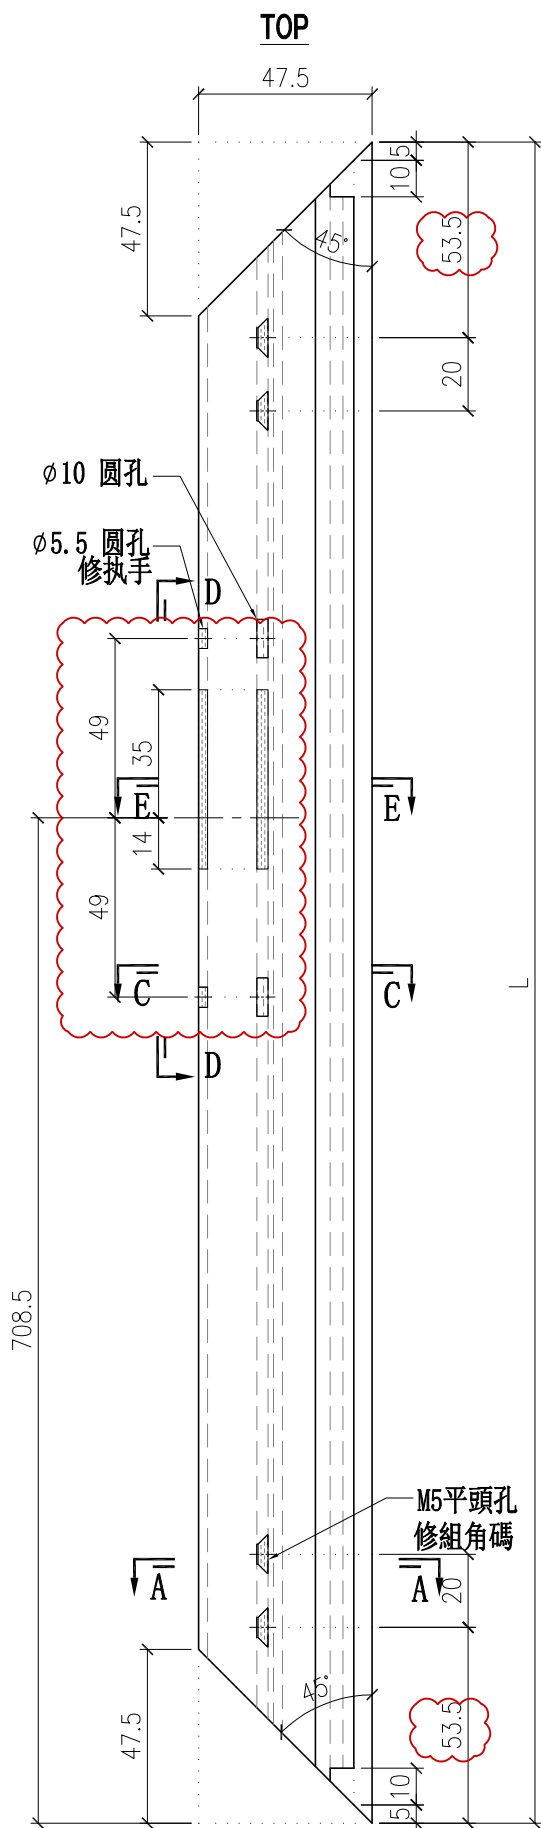





部件编号	L
X86072-014	1808.5

 <b>美特鋁質有限公司</b> MIDI Aluminium Fabricator Ltd.				工程號	J857	類別		物料號	M1			
				地盘	啟德G552	制圖	李传鹏	2022-02-11	圖號	X86072-021		
修改	A	B		採用工廠	✓ 地盘	图纸名称	铝料加工图	復核	練松文	2022-02-13	數量	-
日期	03.18	04.06		材料颜色	AL2:ECK3X10063S-XF1	材料	X86072	批准	林仁安	2022-02-15	單件重量	- (KG)

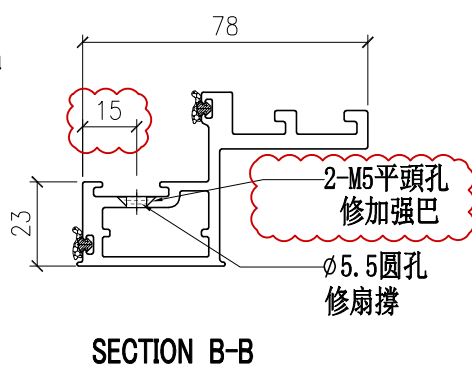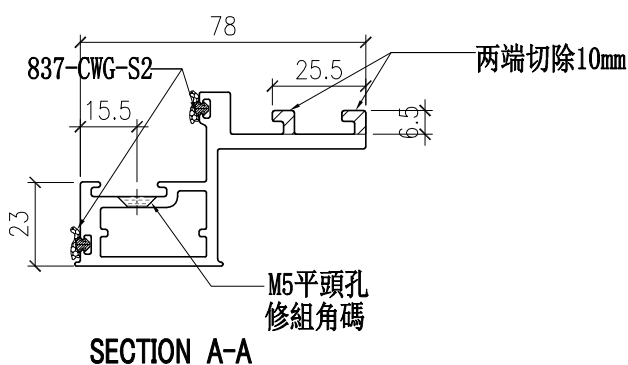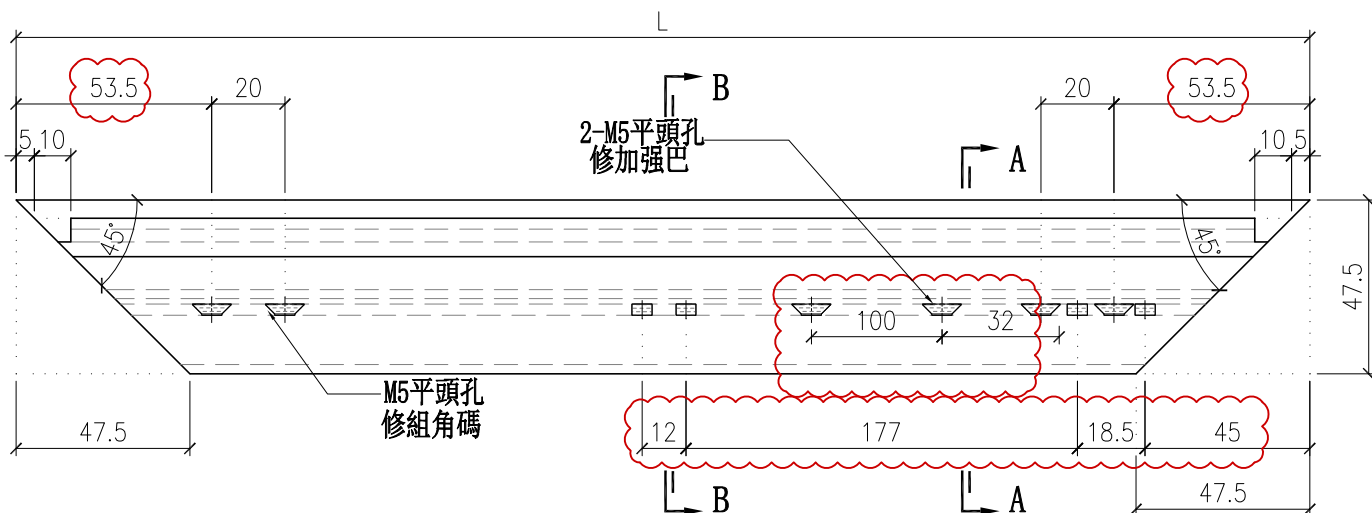






部件编号	L
X86072-021-01	635
X86072-021-02	485
X86072-021-03	545
X86072-021-04	685
X86072-021-05	487
X86072-021-06	626

 <b>美特鋁質有限公司</b> MIDI Aluminium Fabricator Ltd.				工程號 J857	類別 制圖	物料號 M1		
				地盘 啟德G552	李传鹏 2022-02-11	圖號 X86072-022		
修改 日期	A 03.18	B 04.06	採用工廠 ✓ 地盘	图纸名称 铝料加工图	復核 練松文 2022-02-13	數量 -		
材料颜色 AL2:ECK3X10063S-XF1				材料 X86072	批准 林仁安 2022-02-15	單件重量 -	(KG)	

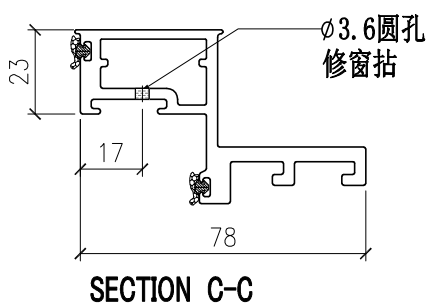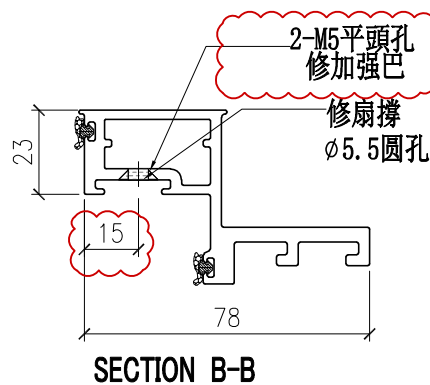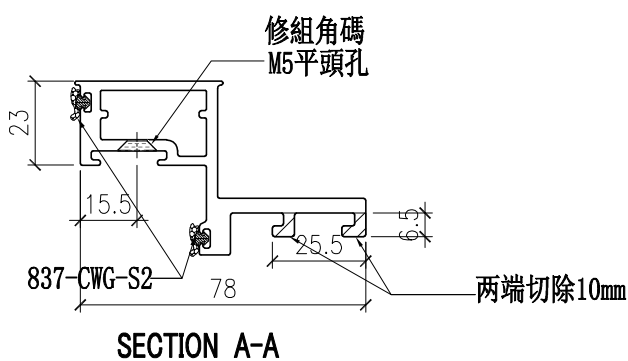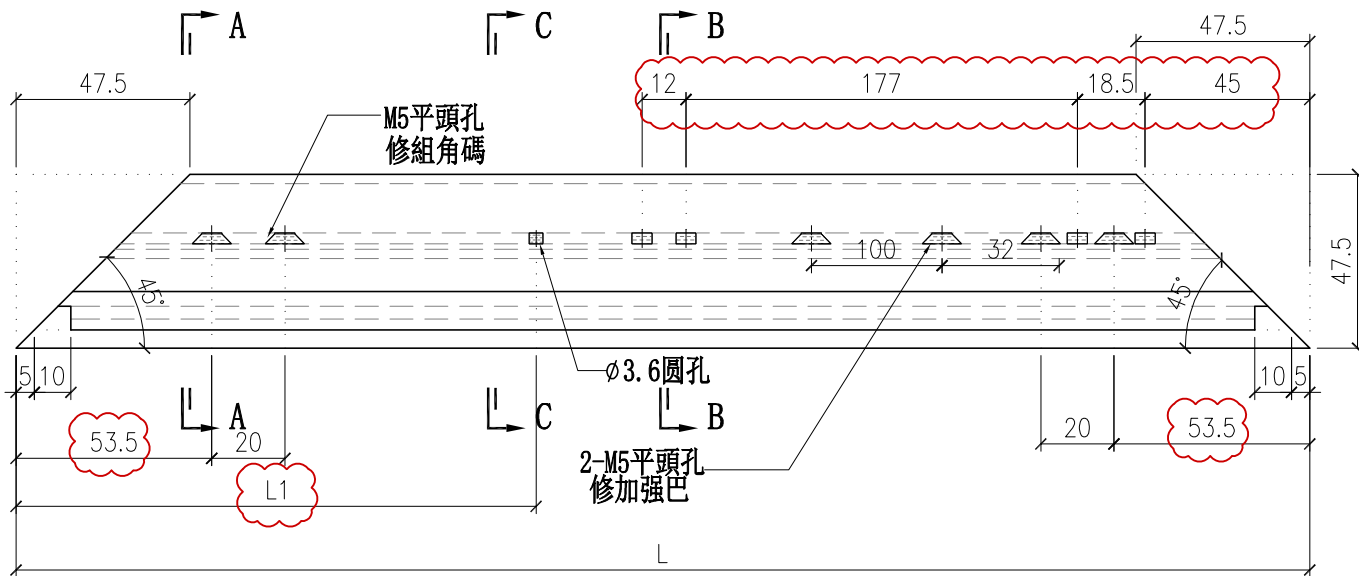



部件编号	L	L1
X86072-022-01	635	107
X86072-022-02	485	57
X86072-022-03	545	107
X86072-022-04	685	107
X86072-022-05	487	57
X86072-022-06	626	107

 <b>美特鋁質有限公司</b> MIDI Aluminium Fabricator Ltd.			工程號	J857	類別		物料號	M1			
			地盘	啟德G552	制圖	李传鹏	2022-02-11	圖號	X86072-023		
修改	A	B	採用工廠	✓ 地盘	图纸名称	铝料加工图	復核	練松文	2022-02-13	數量	-
日期	03.18	04.06	材料颜色	AL2:ECK3X10063S-XF1	材料	X86072	批准	林仁安	2022-02-15	單件重量	- (KG)

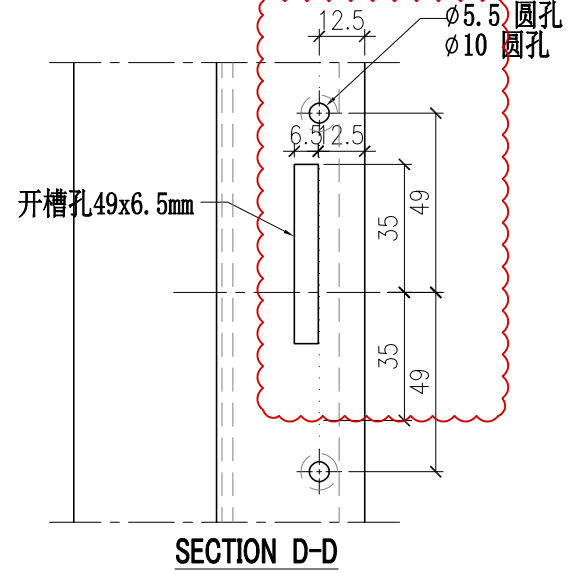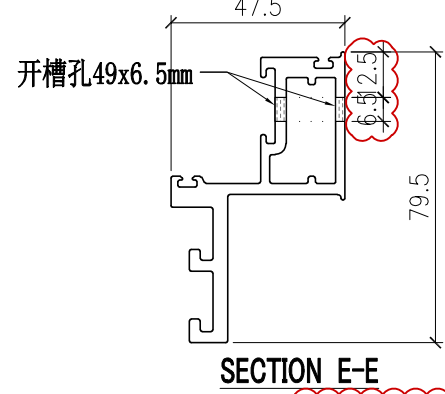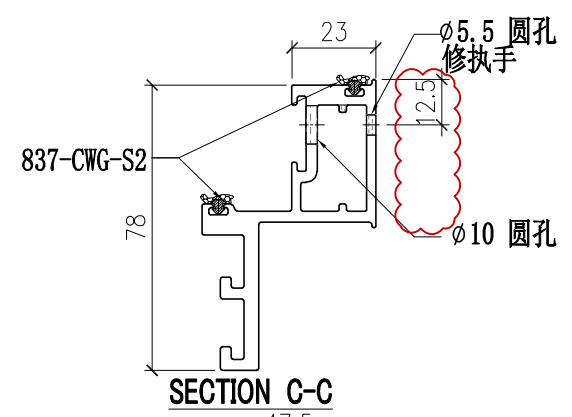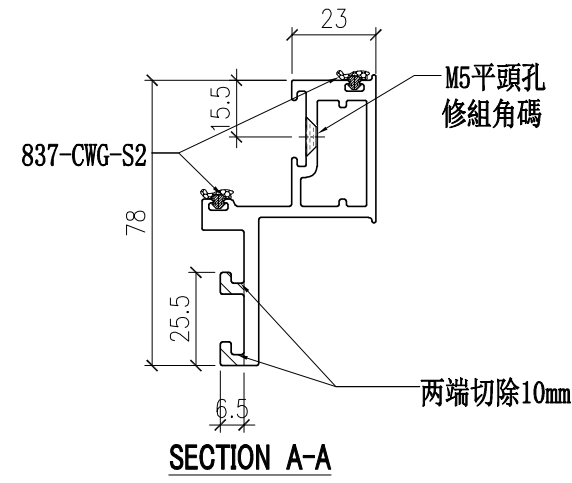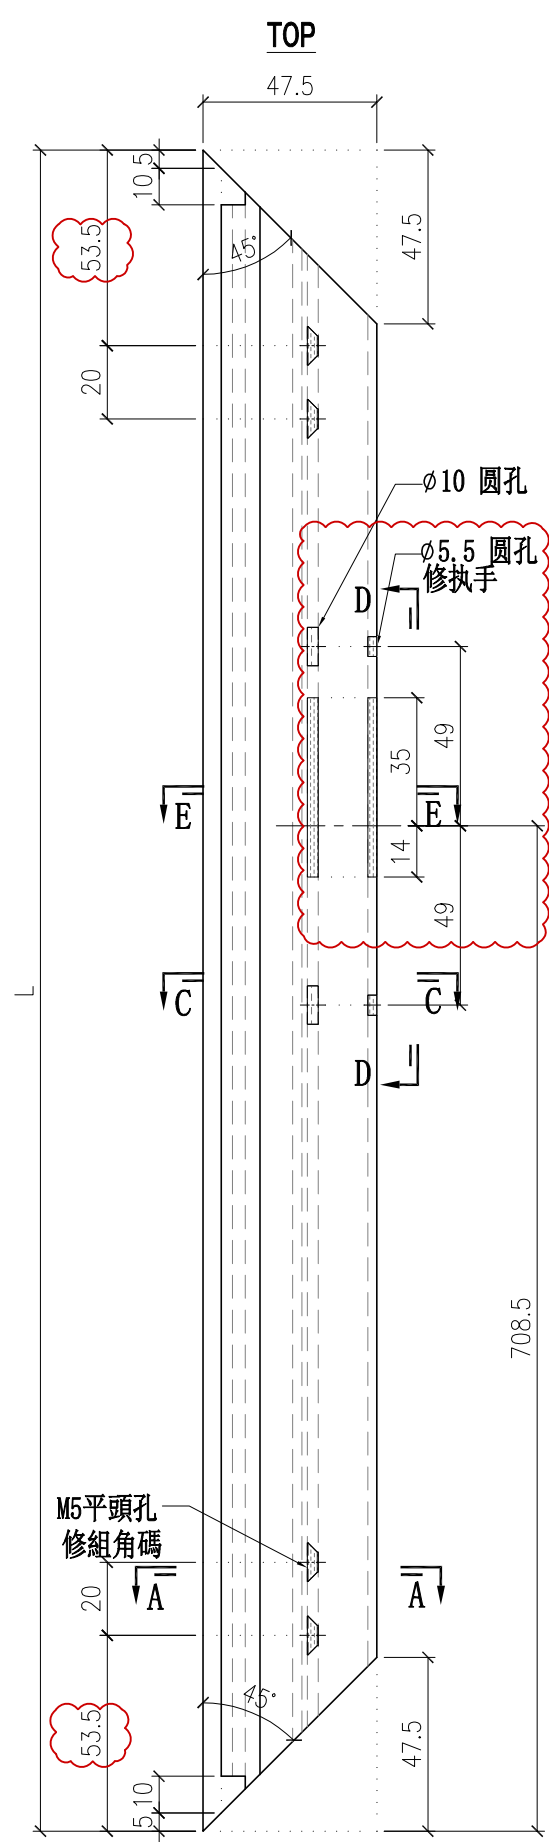


部件编号	L
X86072-023	1808.5


 <b>美特铝质有限公司</b> MIDI Aluminium Fabricator Ltd.				工程號 J857 地盘 啟德G552	類別 制圖 李传鹏	物料號 M1 2022-02-11	圖號 X86072-024
修改 A B 日期 03.18 04.06	採用工廠 ✓ 材料颜色 AL2:ECK3X10063S-XF1	图纸名称 铝料加工图	復核 練松文 批准 林仁安	2022-02-13 2022-02-15	數量 - 單件重量 - (KG)		

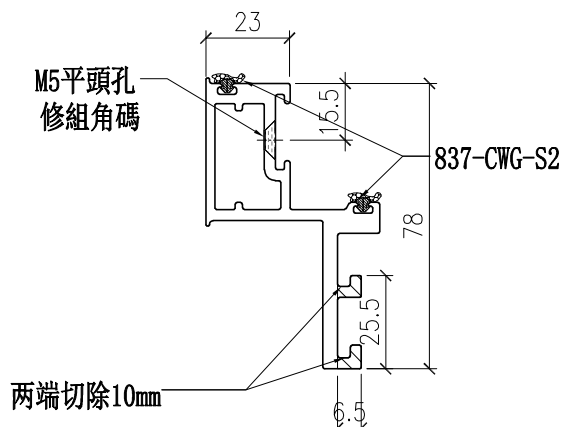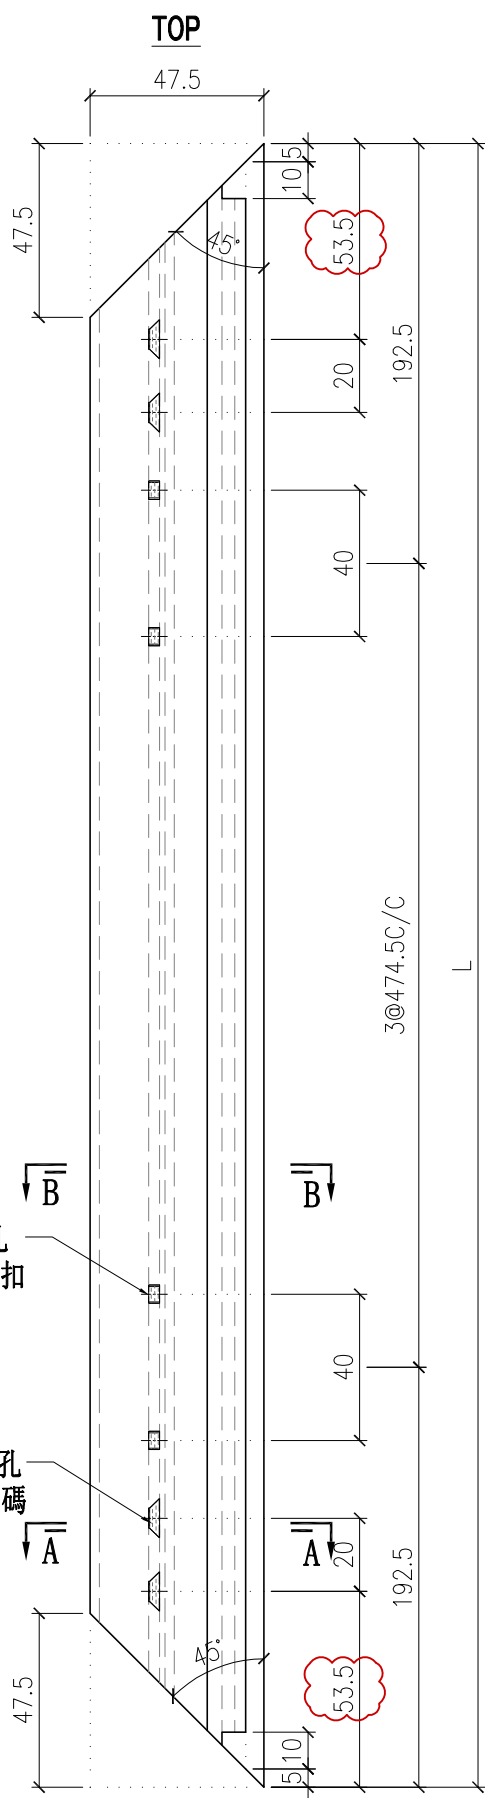

**SECTION A-A**





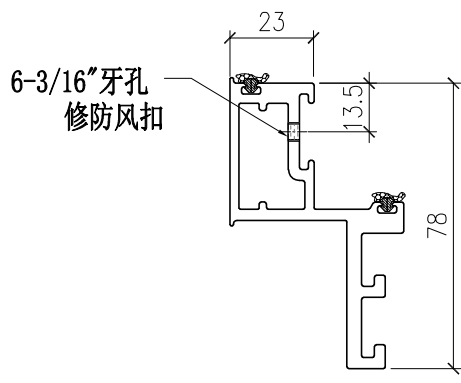


**SECTION B-B**

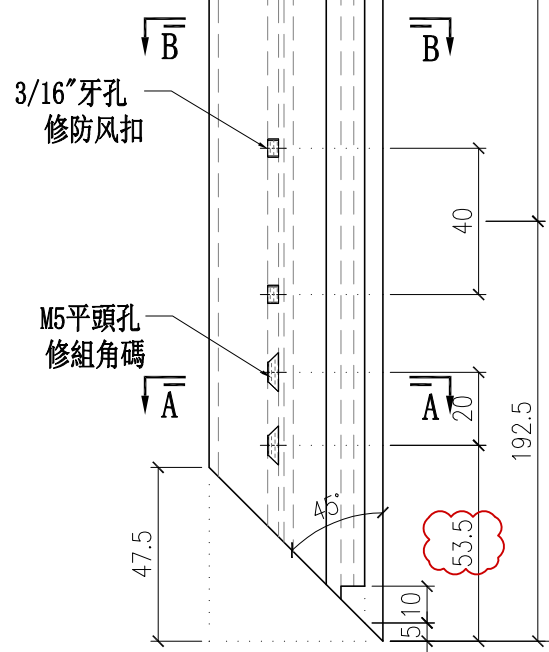


部件编号	L
X86072-024	1808.5

 <b>美特铝质有限公司</b> MIDI Aluminium Fabricator Ltd.				工程號 J857	類別	物料號 M1		
				地盘 啟德G552	制圖 李传鹏	2022-02-11	圖號 X86072-032	
修改 A	B	採用工廠 <input checked="" type="checkbox"/> 地盘		图纸名称 铝料加工图	復核 練松文	2022-02-13	數量 -	
日期 03.18	04.12	材料颜色 AL2:ECK3X10063S-XF1		材料 X86072	批准 林仁安	2022-02-15	單件重量 -	(KG)

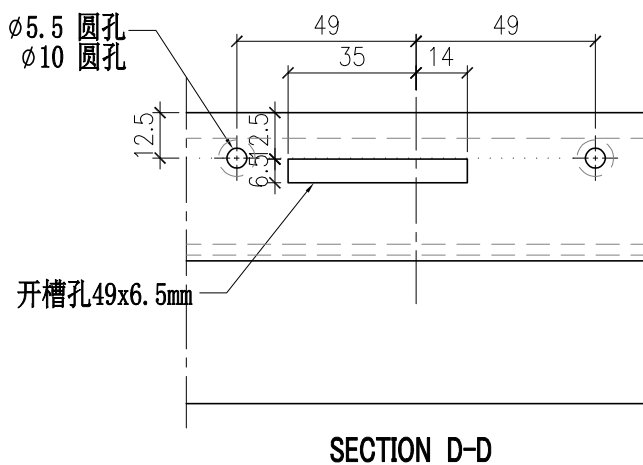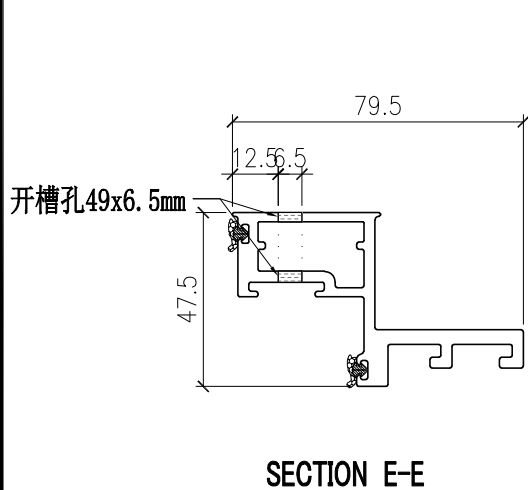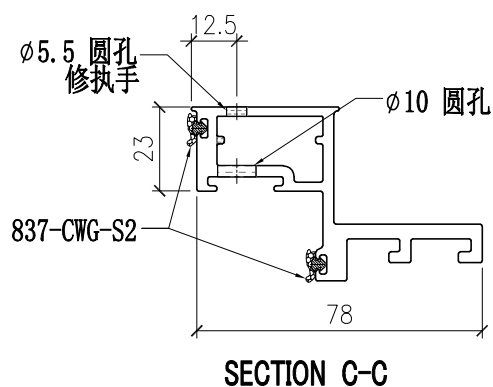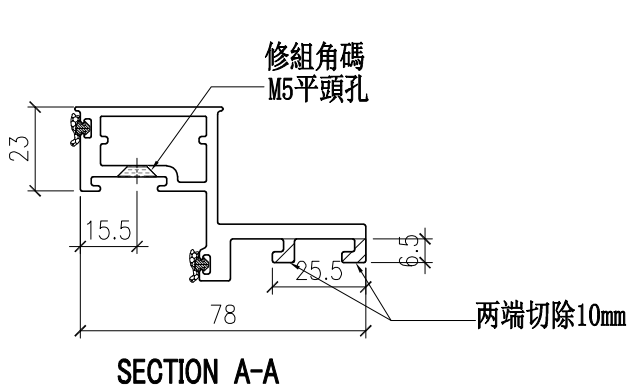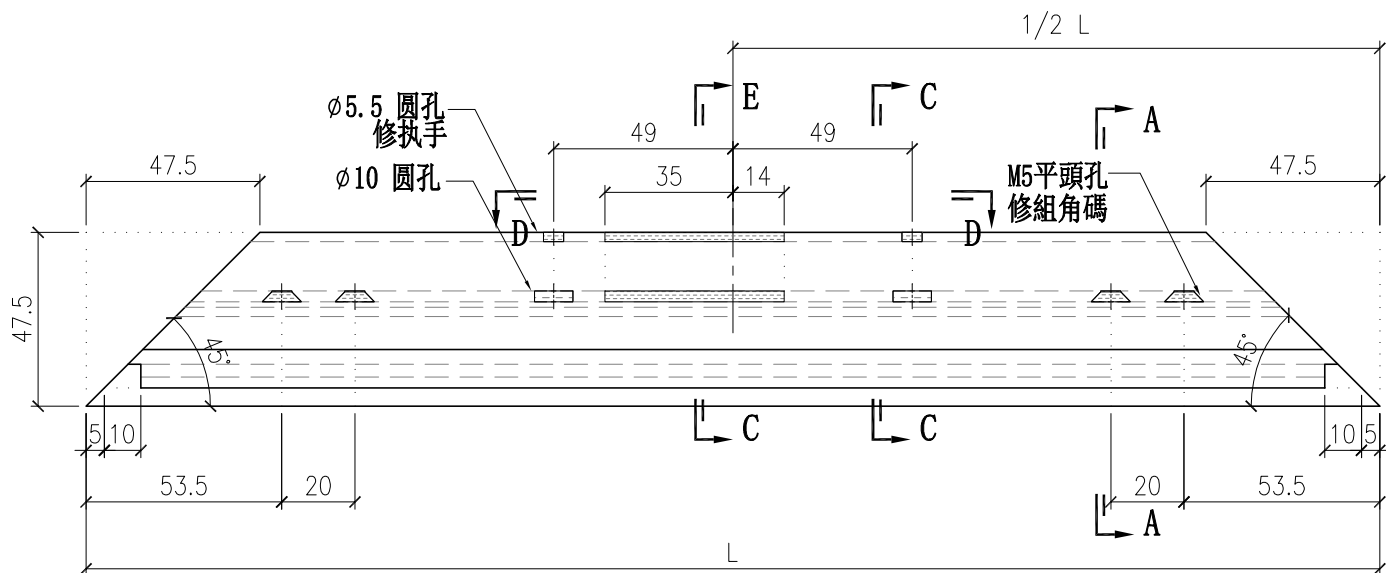


部件编号	L
X86072-032-01	785
X86072-032-02	711
X86072-032-03	580

 <b>美特铝质有限公司</b> MIDI Aluminium Fabricator Ltd.			工程號 J857 地盘 啟德G552	類別 制圖 李传鹏 復核 練松文 批准 林仁安	物料號 M1 2022-02-11 2022-02-13 2022-02-15	圖號 X86072-033 數量 - 單件重量 - (KG)
修改 A B 日期 03.18 04.12	採用工廠 ✓ 材料颜色 AL2:ECK3X10063S-XF1	图纸名称 铝料加工图 材料 X86072				

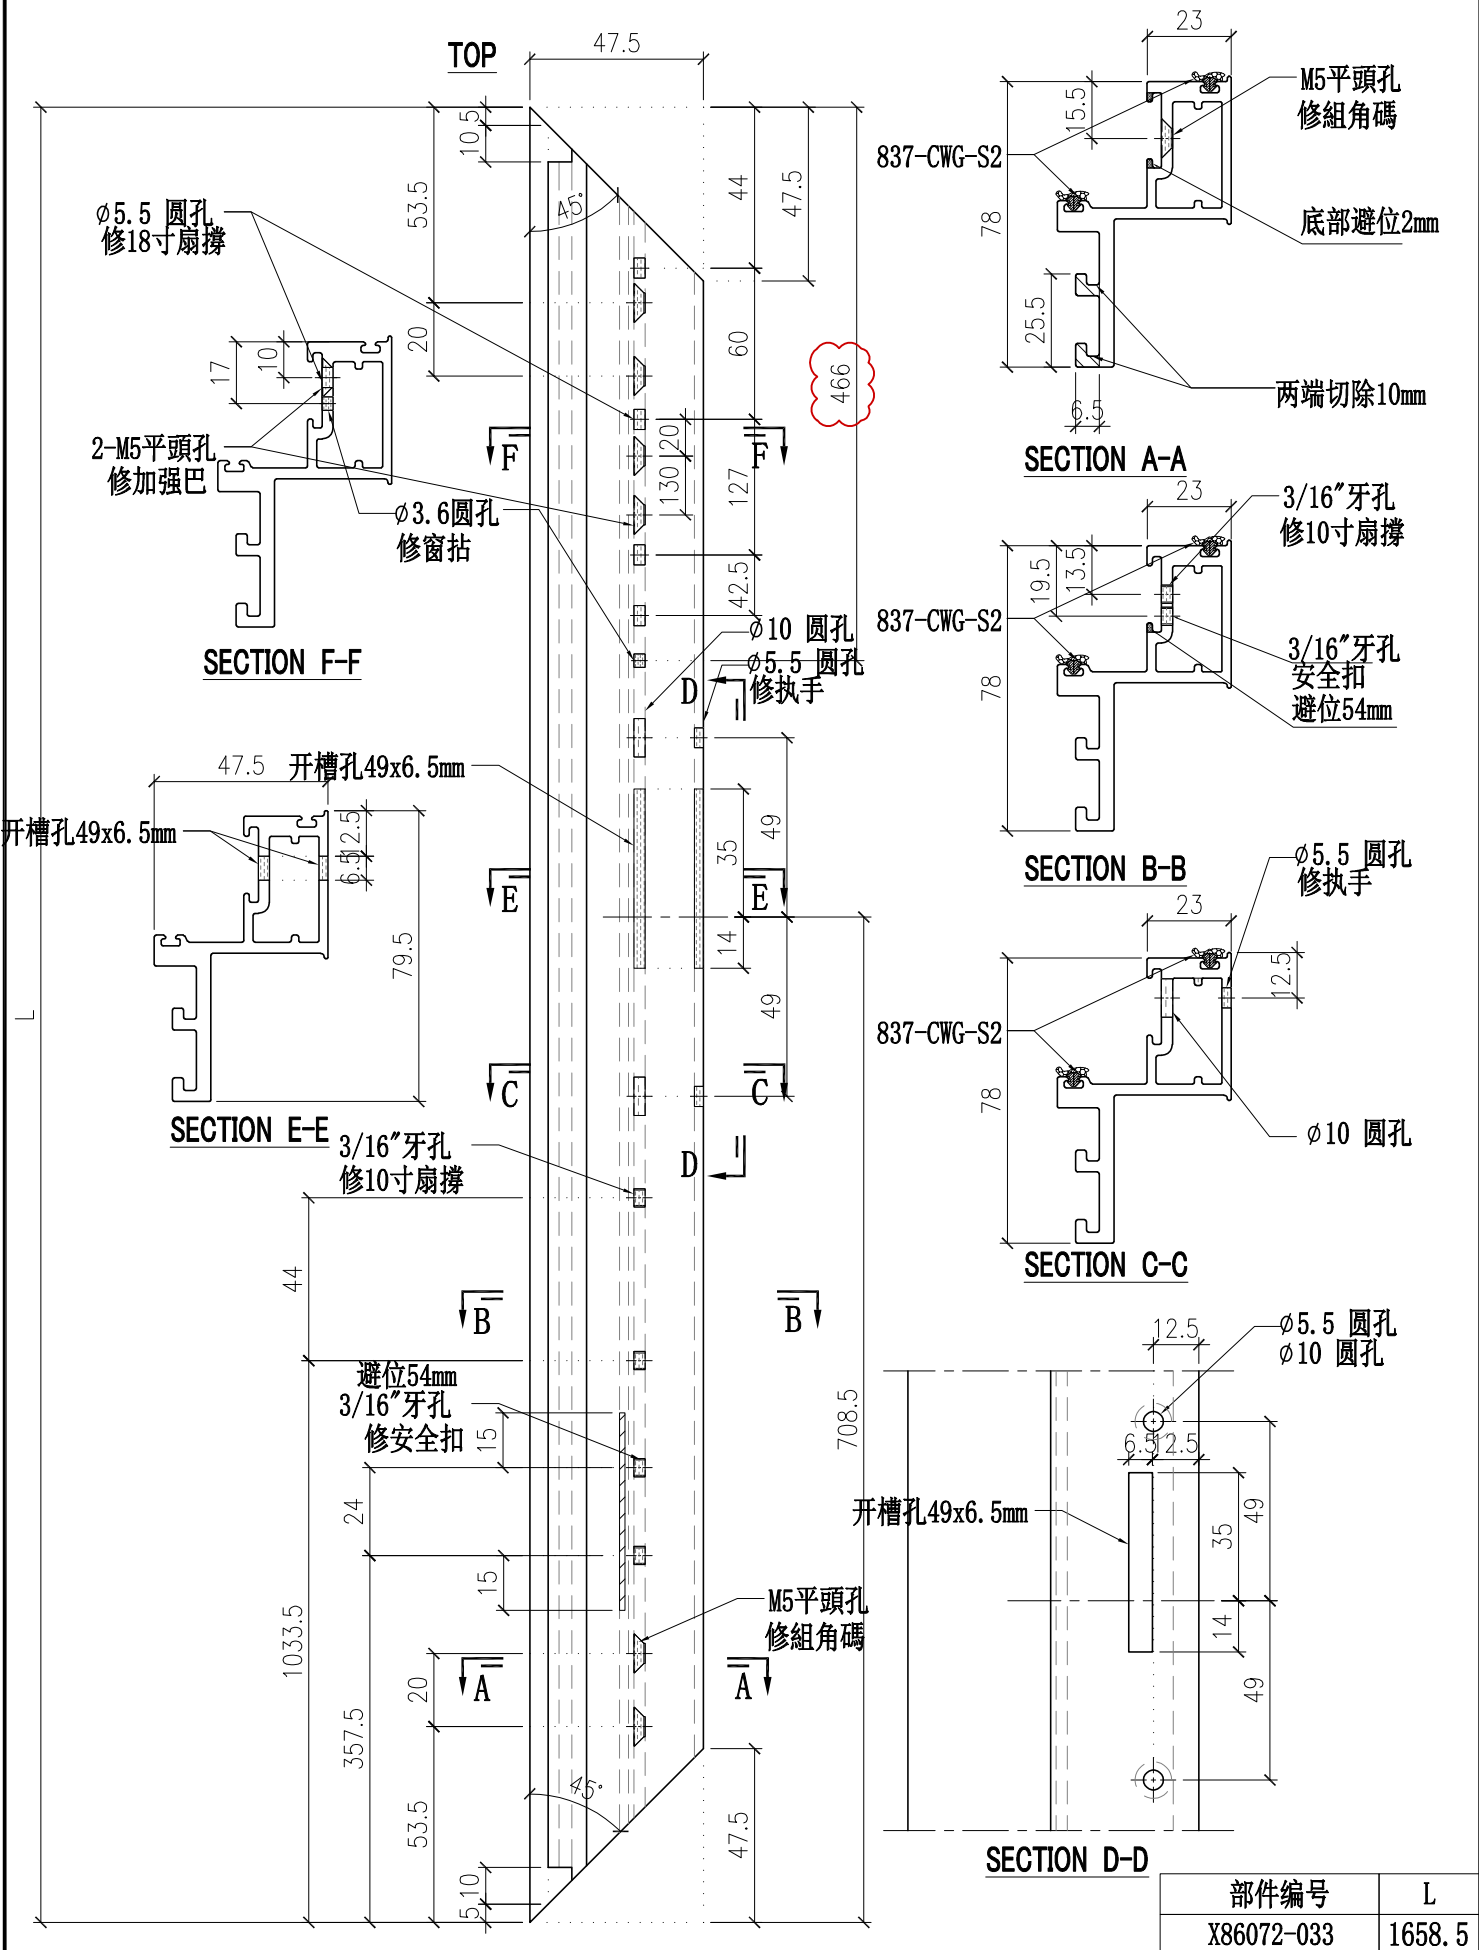


部件编号	L
X86072-033	1658.5

 <b>美特铝质有限公司</b> MIDI Aluminium Fabricator Ltd.				工程號 J857 地盘 啟德G552	類別 制圖 李传鹏	物料號 M1 2022-02-11	圖號 X86072-034
修改 A B 日期 03.18 04.12	採用工廠 <input checked="" type="checkbox"/> 地盘 材料颜色 AL2:ECK3X10063S-XF1	图纸名称 铝料加工图 材料 X86072	復核 練松文 批准 林仁安	2022-02-13 2022-02-15	數量 - 單件重量 - (KG)		

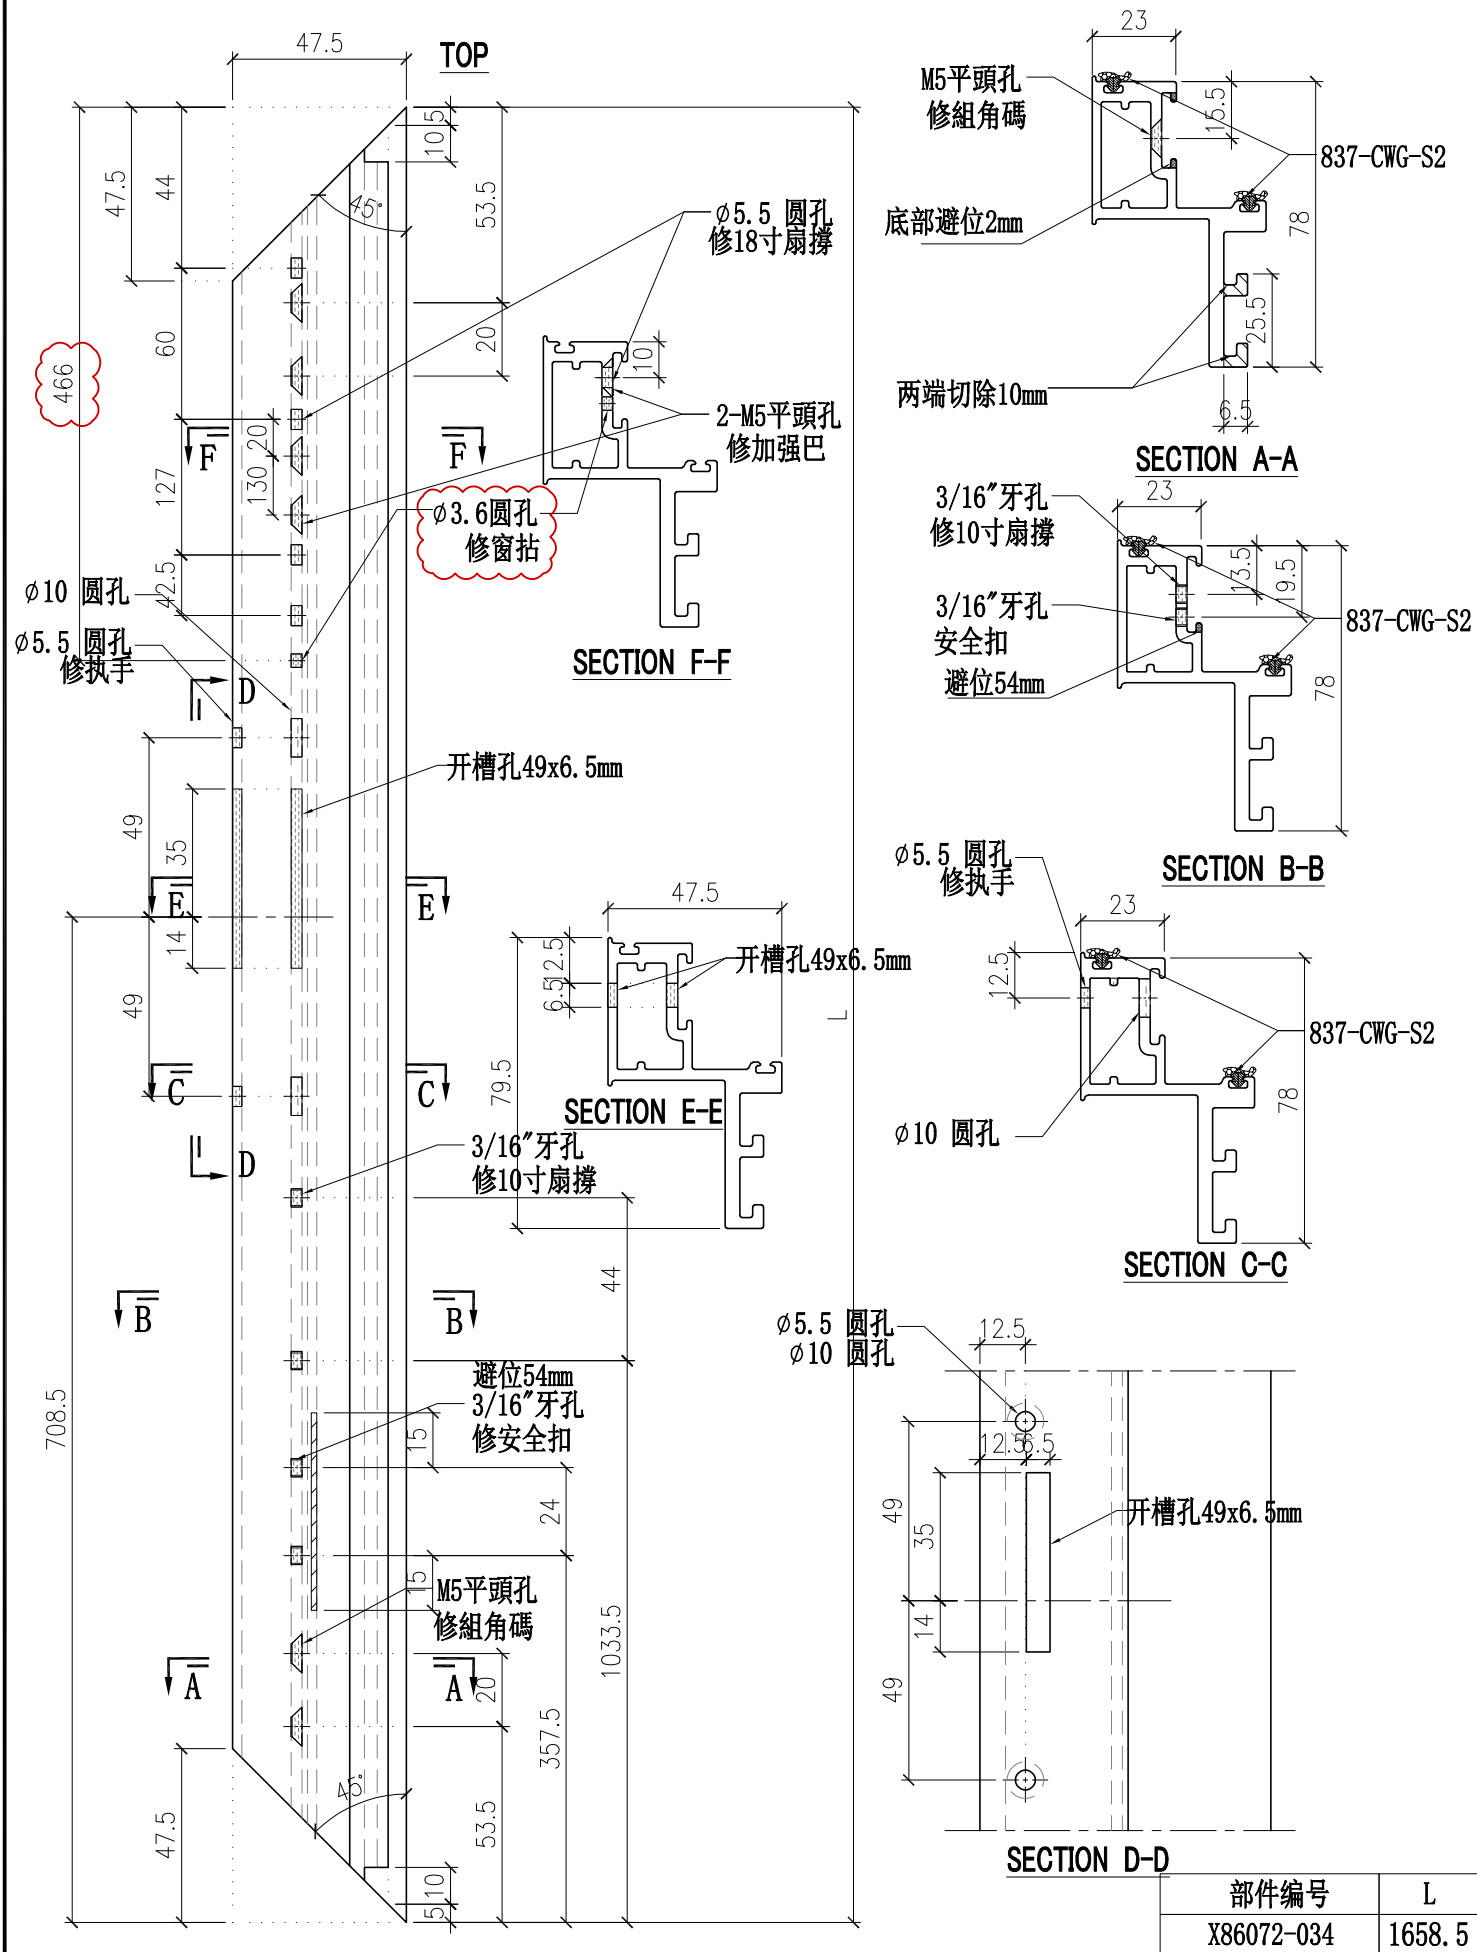


部件编号	L
X86072-034	1658.5

 <b>美特铝质有限公司</b> MIDI Aluminium Fabricator Ltd.				工程號 J857 地盘 啟德G552	類別 制圖 李传鹏 復核 練松文 批准 林仁安	物料號 M1 2022-02-11 2022-02-13 2022-02-15	圖號 X86072-035 數量 - 單件重量 - (KG)
修改 A B 日期 03.18 04.12	採用工廠 <input checked="" type="checkbox"/> 地盘 材料颜色 AL2:ECK3X10063S-XF1	图纸名称 铝料加工图 材料 X86072					

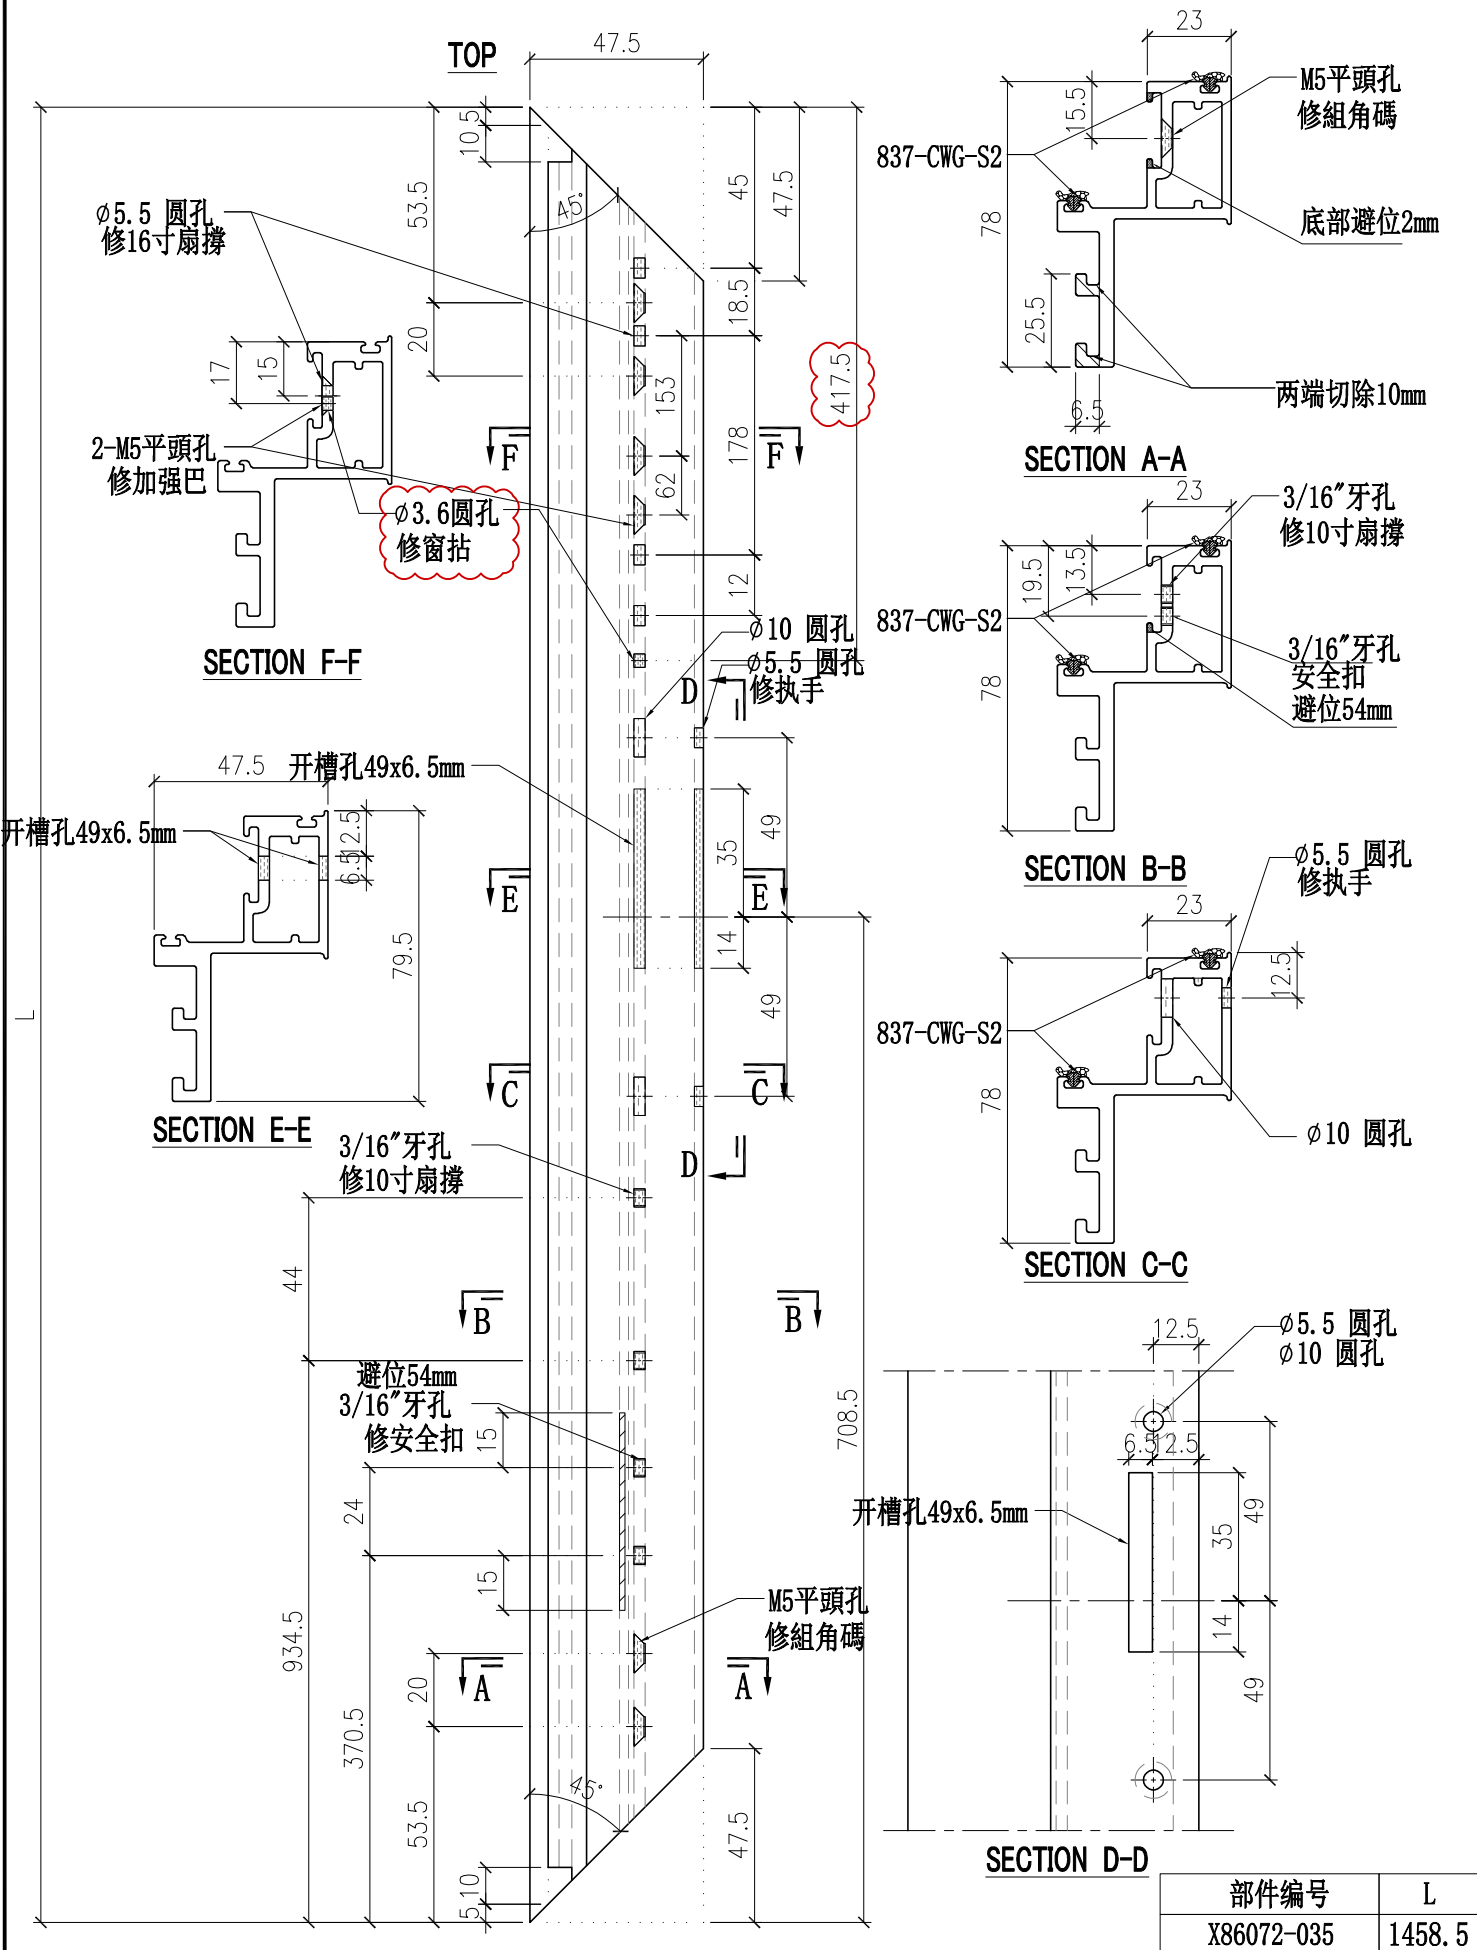


部件编号	L
X86072-035	1458.5

工程號	J857	類別		物料號	M1					
地盘	啟德G552	制圖	李传鹏	2022-02-11	圖號	X86072-036				
修改	A B	採用工廠	✓ 地盘	图纸名称	铝料加工图	復核	練松文	2022-02-13	數量	-
日期	03.18 04.12	材料顏色	AL2:ECK3X10063S-XF1	材料	X86072	批准	林仁安	2022-02-15	單件重量	- (KG)

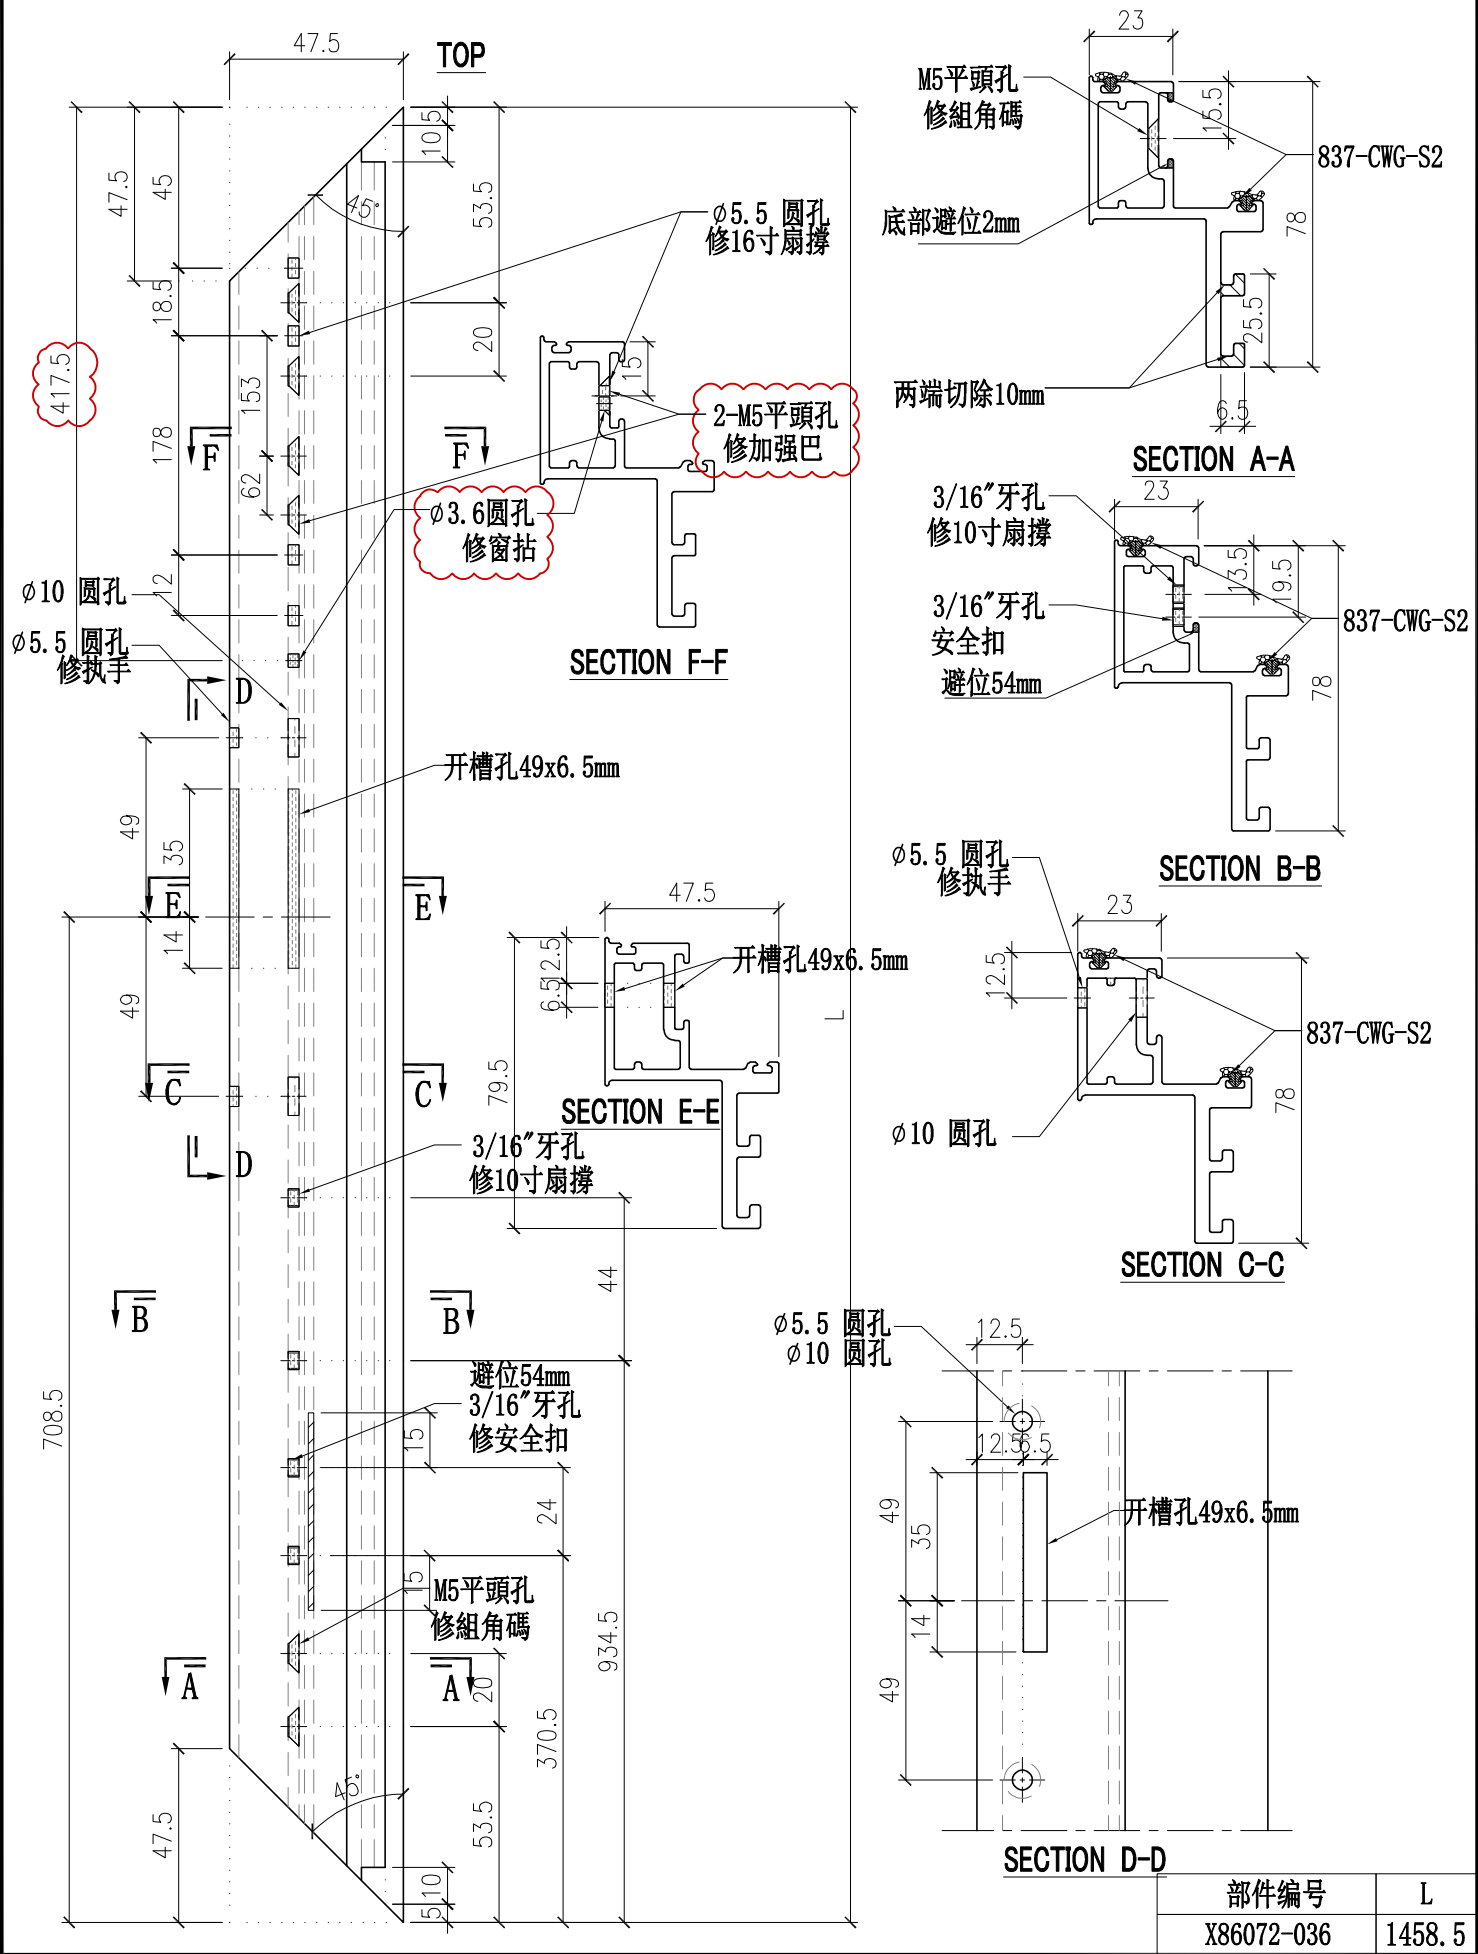



部件编号	L
X86072-036	1458.5

 <b>美特鋁質有限公司</b> MIDI Aluminium Fabricator Ltd.				工程號 J857 地盘 啟德G552	類別 制圖 李传鹏	物料號 M1 2022-02-11	圖號 X86072-037
修改 A B 日期 03.18 04.12	採用工廠 <input checked="" type="checkbox"/> 地盘 材料颜色 AL2:ECK3X10063S-XF1	图纸名称 铝料加工图 材料 X86072	復核 練松文 批准 林仁安	2022-02-13 2022-02-15	數量 - 單件重量 - (KG)		

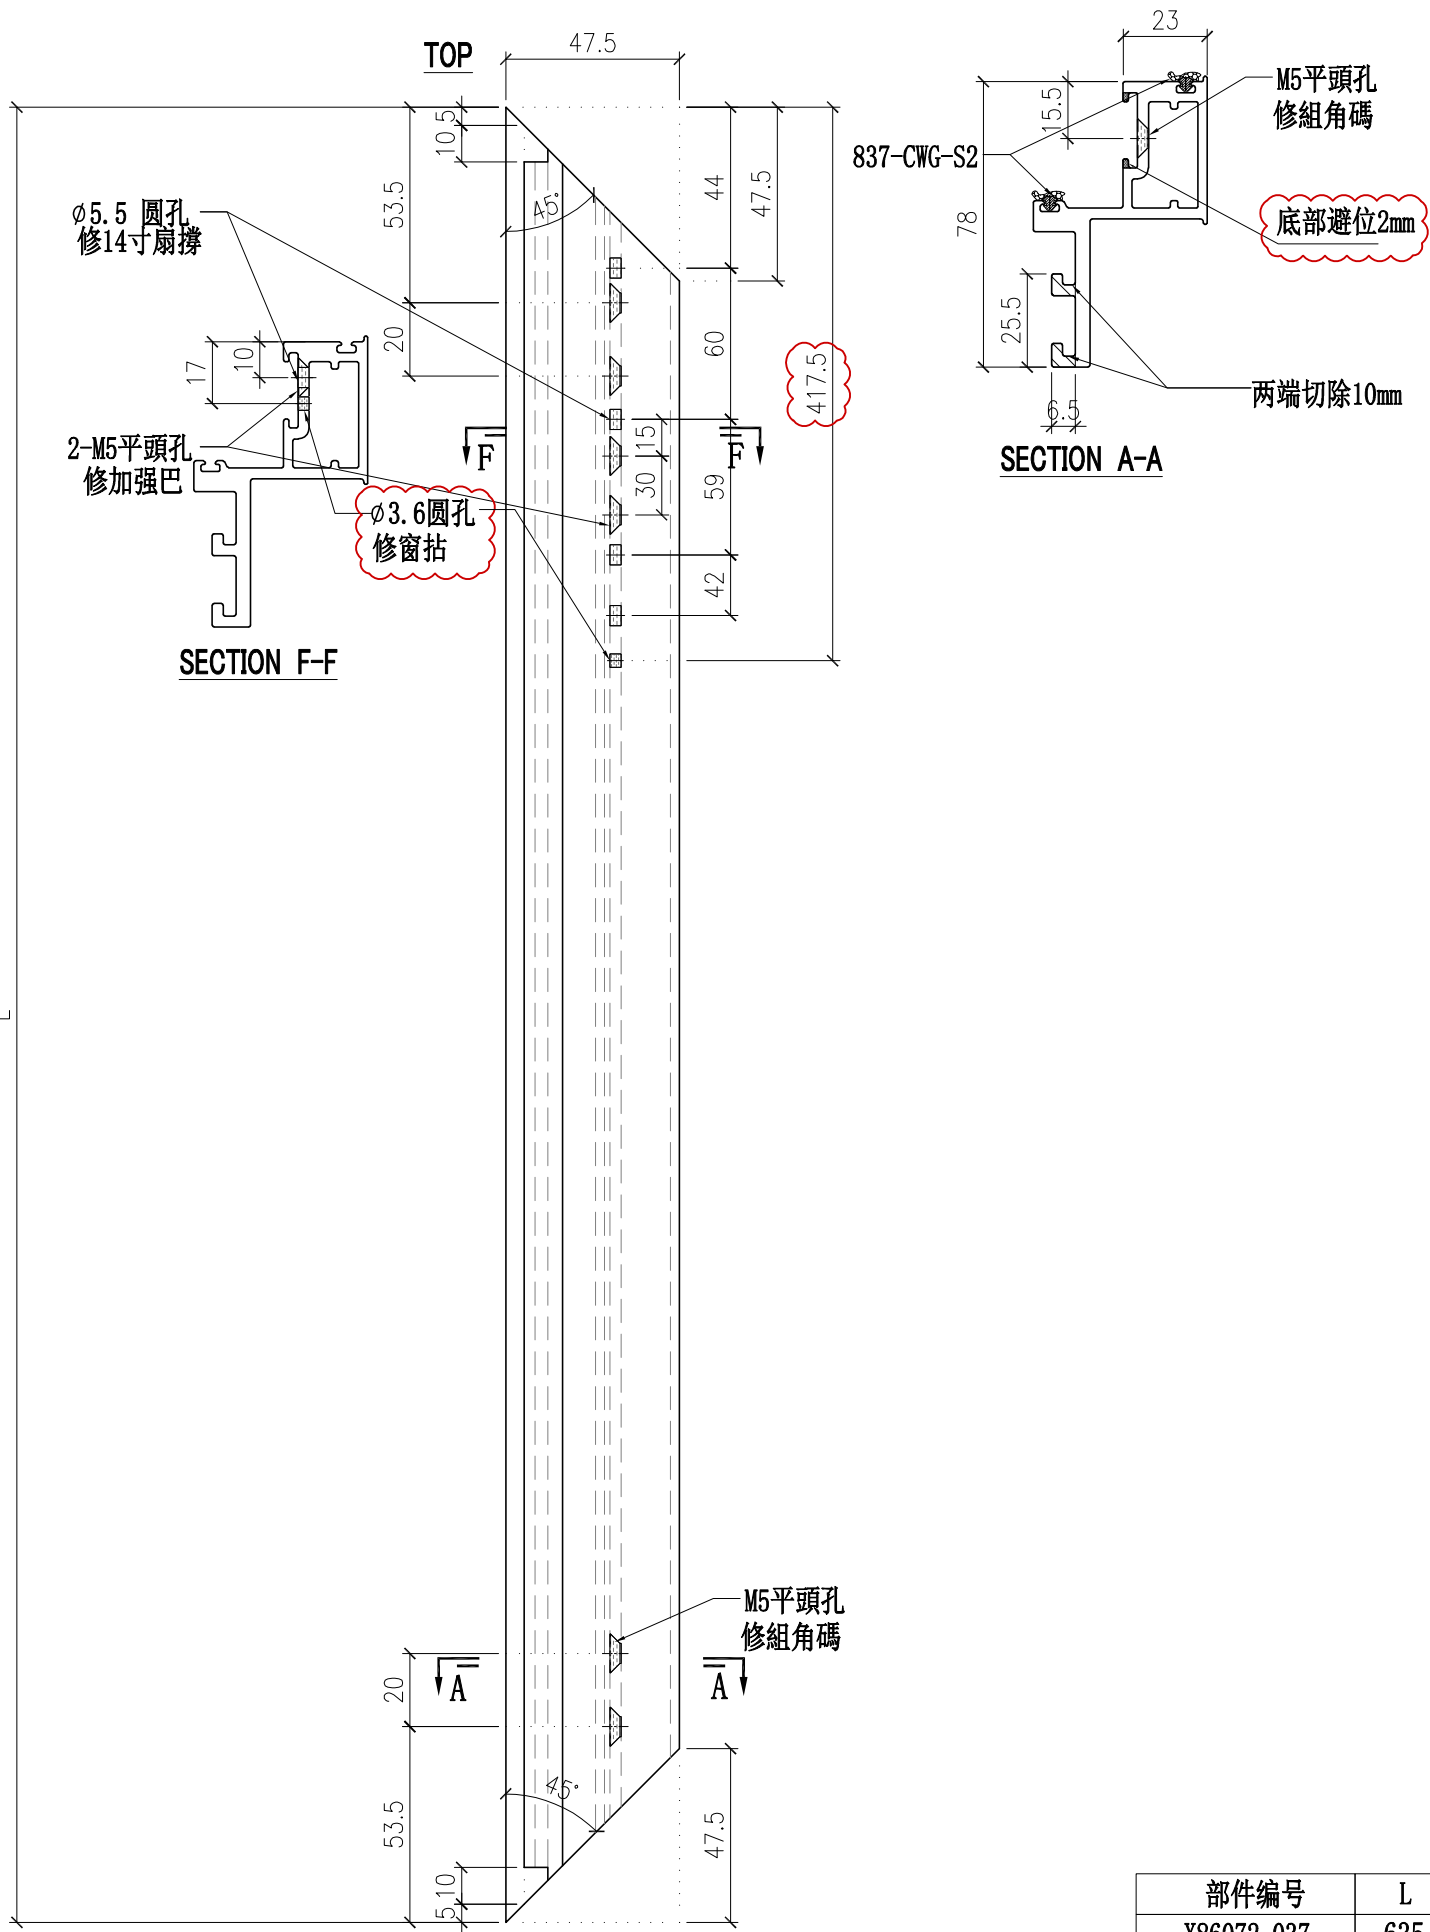

部件编号 X86072-037	L 635
--------------------	----------




 <b>美特鋁質有限公司</b> MIDI Aluminium Fabricator Ltd.			工程號	J857	類別		物料號	M1			
			地盘	啟德G552	制圖	李传鹏	2022-02-11	圖號	X86072-038		
修改	A	B	採用工廠	✓ 地盘	图纸名称	铝料加工图	復核	練松文	2022-02-13	數量	-
日期	03.18	04.12	材料颜色	AL2:ECK3X10063S-XF1	材料	X86072	批准	林仁安	2022-02-15	單件重量	- (KG)

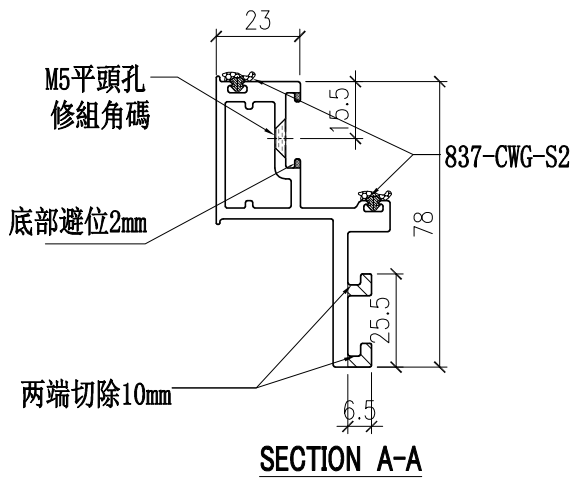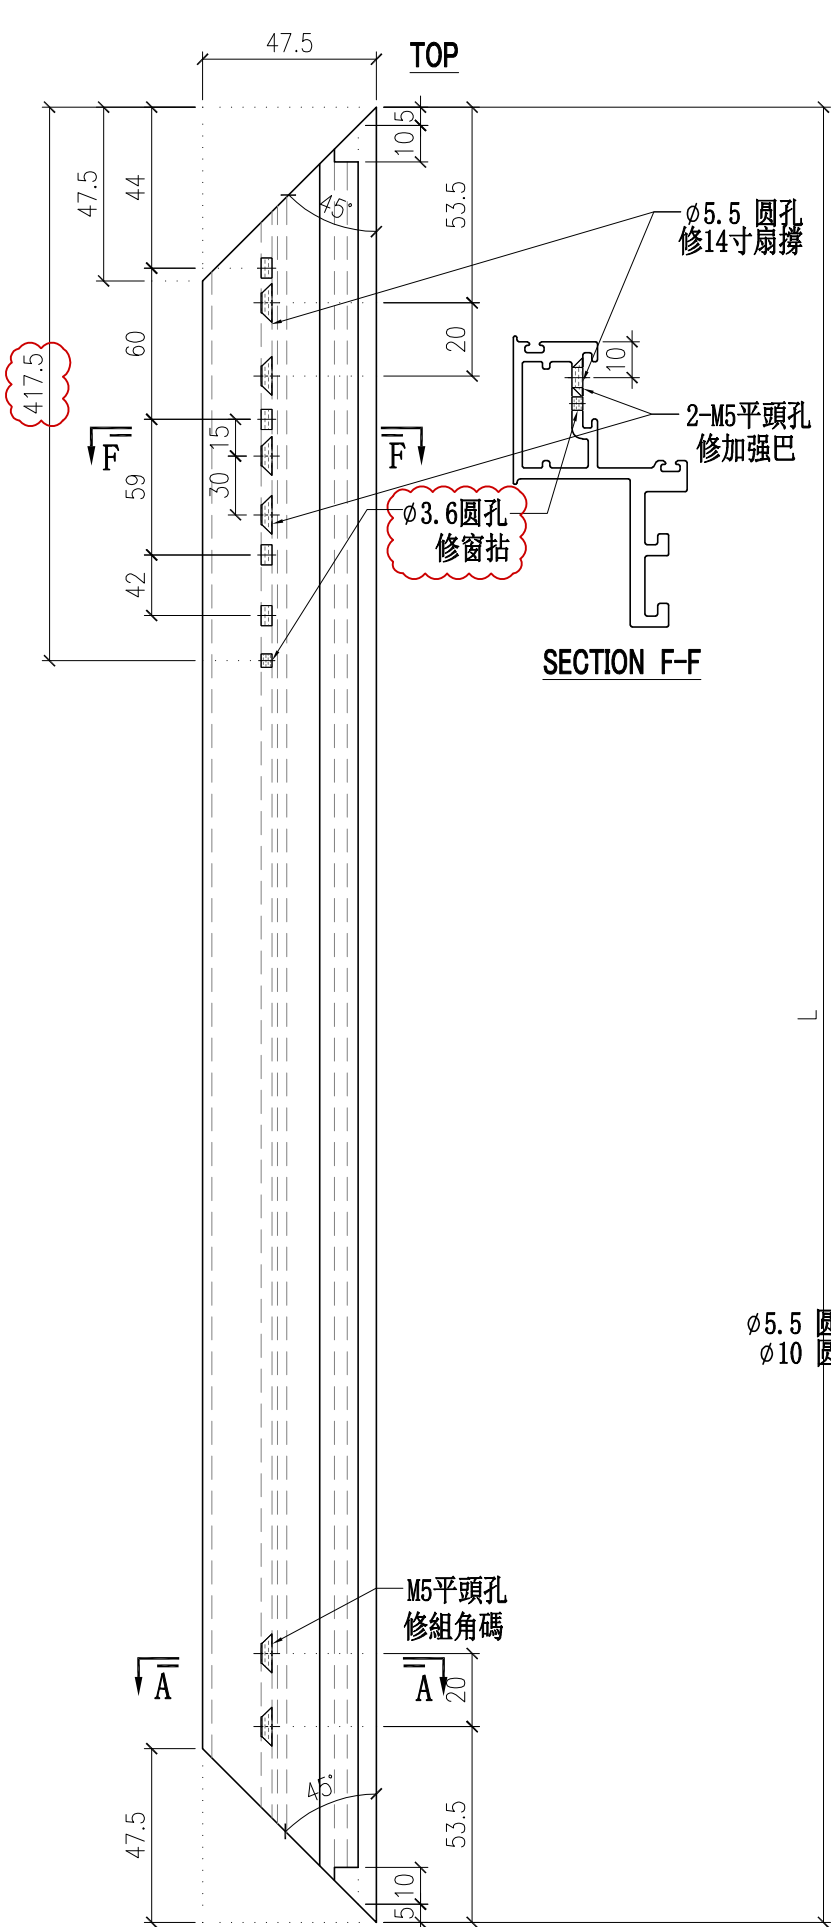

Ø5.5 圆孔  
Ø10 圆孔



部件编号	L
X86072-038	635

 <b>美特鋁質有限公司</b> MIDI Aluminium Fabricator Ltd.			工程號	J857	類別		物料號	M1			
			地盘	啟德G552	制圖	李传鹏	2022-02-11	圖號	X86072-039		
修改	A		採用工廠	✓ 地盘	图纸名称	铝料加工图	復核	練松文	2022-02-13	數量	-
日期	03.18		材料颜色	AL2:ECK3X10063S-XF1	材料	X86072	批准	林仁安	2022-02-15	單件重量	- (KG)

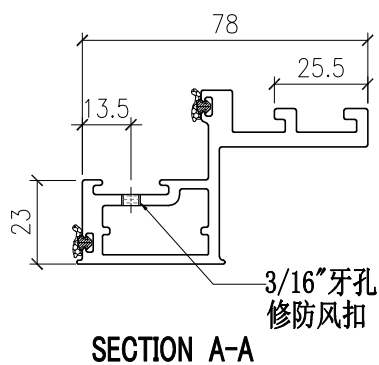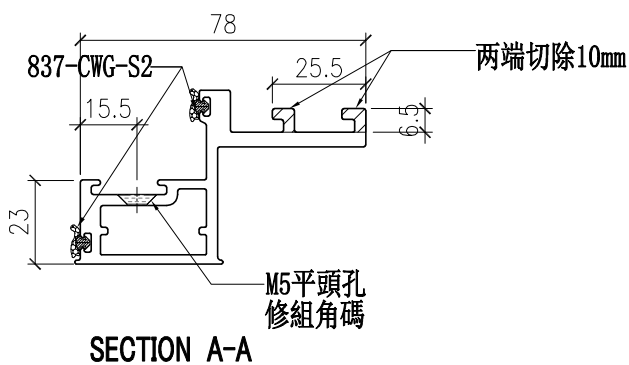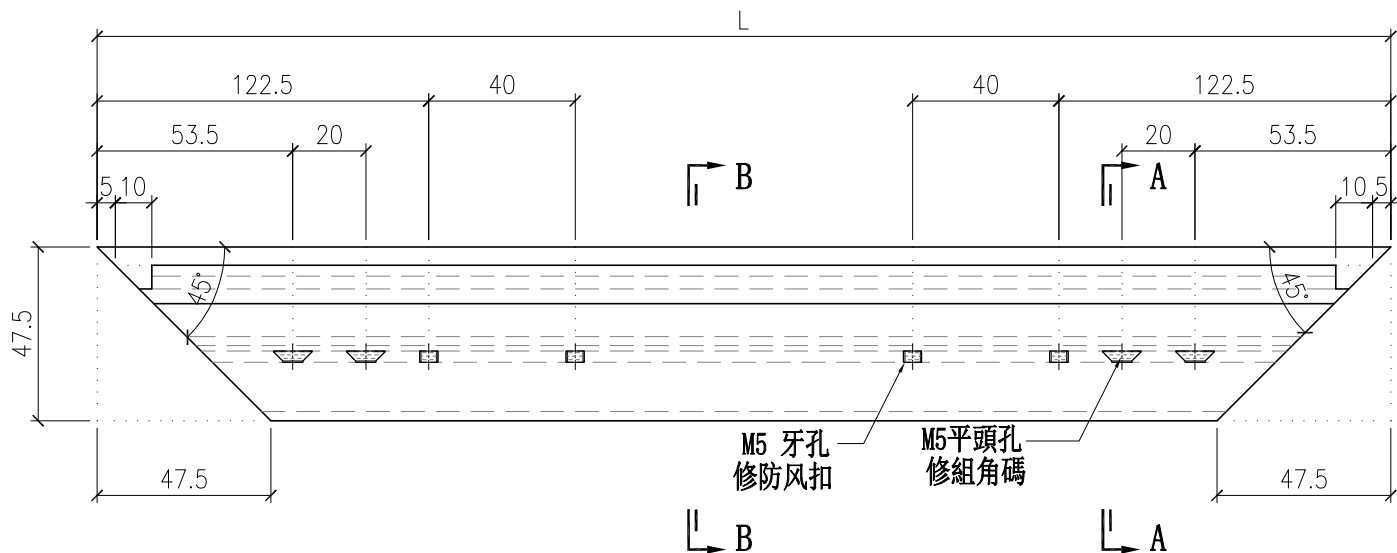


部件编号	L
X86072-039-10	785
X86072-039-11	711
X86072-039-12	580
X86072-039-13	655
X86072-039-14	705

 <b>美特鋁質有限公司</b> MIDI Aluminium Fabricator Ltd.		工程號	J857	類別		物料號	M1	
		地盘	啟德G552	制圖	李传鹏	2022-02-11	圖號	X86072-040
修改	A	採用工廠	✓ 地盘	图纸名称	铝料加工图	復核	練松文	2022-02-13
日期	03.18	材料颜色	AL2:ECK3X10063S-XF1	材料	X86072	批准	林仁安	2022-02-15
							數量	-
							單件重量	- (KG)

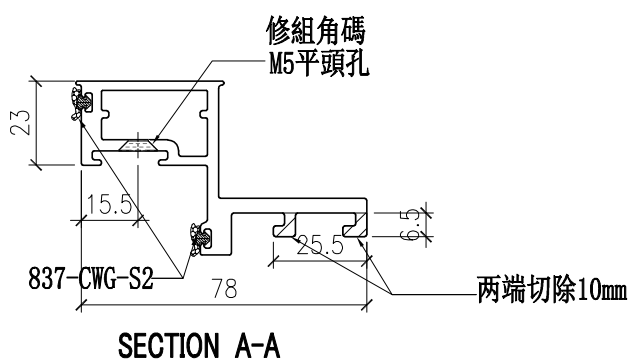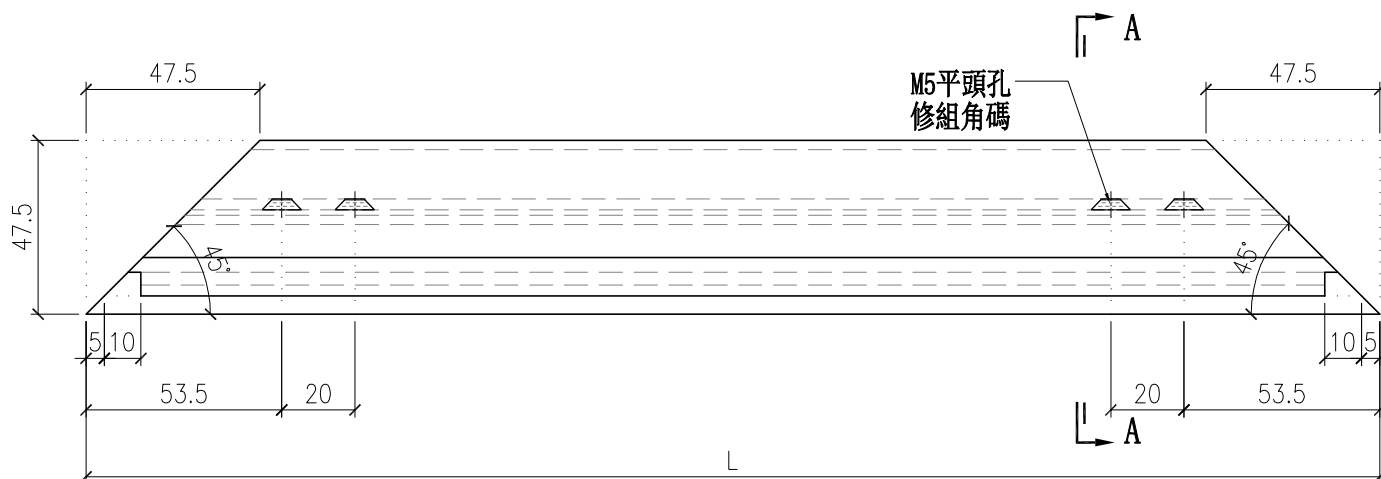


部件编号	L
X86072-040-10	785
X86072-040-11	711
X86072-040-12	580
X86072-040-13	655
X86072-040-14	705

 <b>美特鋁質有限公司</b> MIDI Aluminium Fabricator Ltd.				<b>工程號</b> J857 <b>地盘</b> 啟德G552	<b>類別</b> <b>制圖</b> 李传鹏 <b>復核</b> 練松文 <b>批准</b> 林仁安	<b>物料號</b> M1 <b>圖號</b> X86073-001 <b>數量</b> - <b>單件重量</b> - (KG)
<b>修改</b> A B C <b>日期</b> 03.18 04.06 04.12	<b>採用工廠</b> ✓ <b>材料颜色</b> AL2:ECK3X10063S-XF1	<b>图纸名称</b> 铝料加工图 <b>材料</b> X86073	<b>数量</b> - <b>单件重量</b> - (KG)			

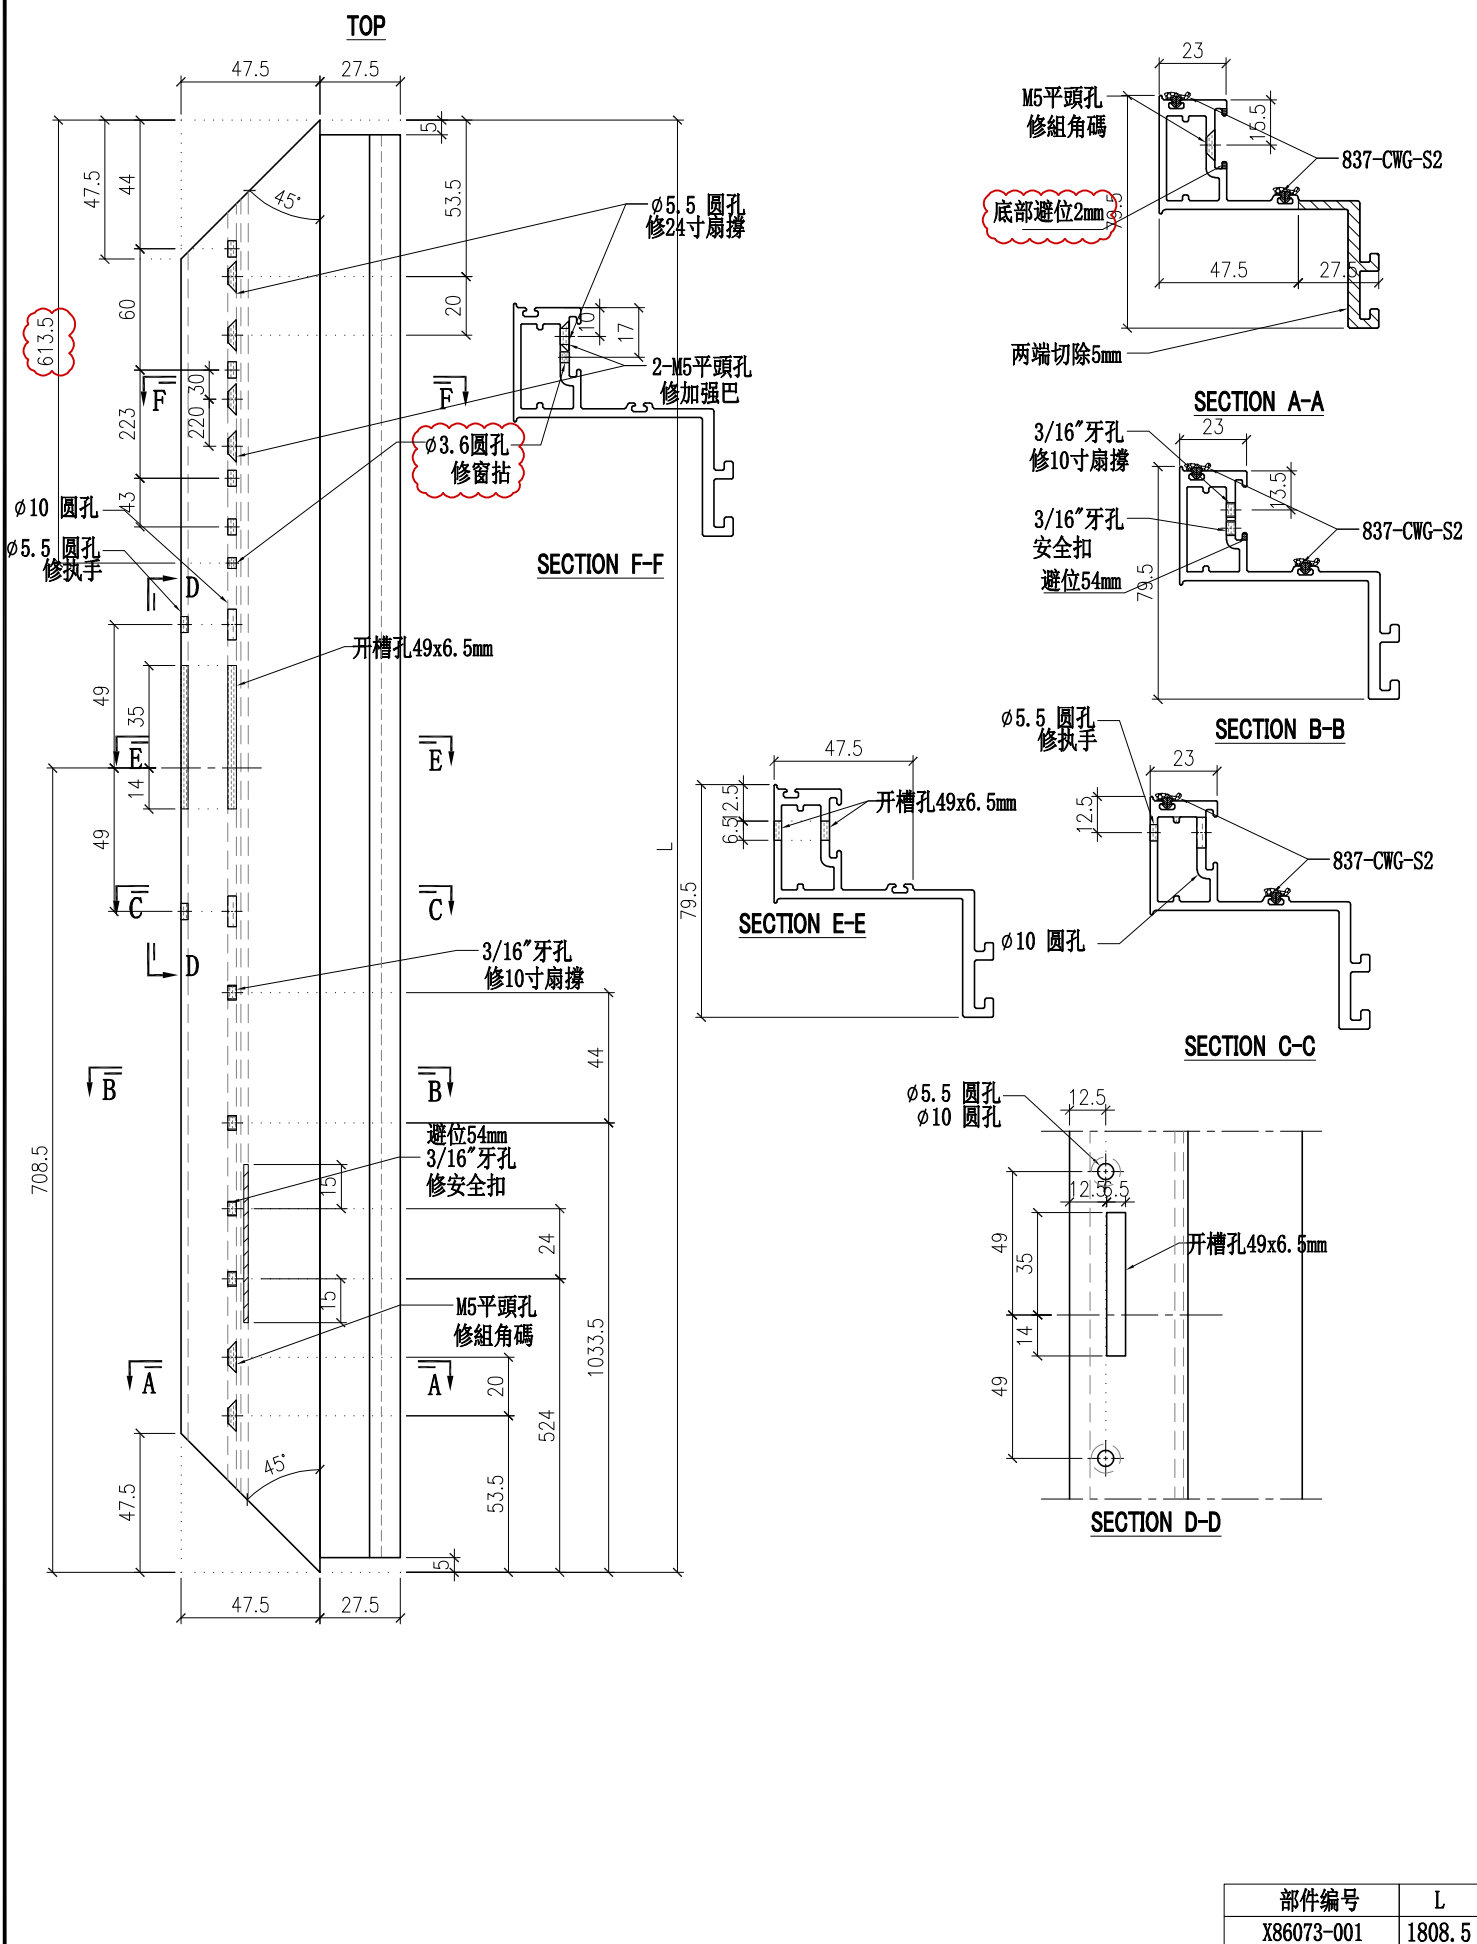



<b>部件编号</b> X86073-001	<b>L</b> 1808.5
---------------------------	--------------------

 <b>美特鋁質有限公司</b> MIDI Aluminium Fabricator Ltd.				工程號 J857 地盘 啟德G552	類別 制圖 李传鹏	物料號 M1 2022-02-11	圖號 B2968-001
修改 A B 日期 03.18 04.06	採用工廠 ✓ 材料颜色 MILL	图纸名称 铝料加工图 材料 B2968	復核 練松文 批准 林仁安	2022-02-13 2022-02-15	數量 - 單件重量 - (KG)		

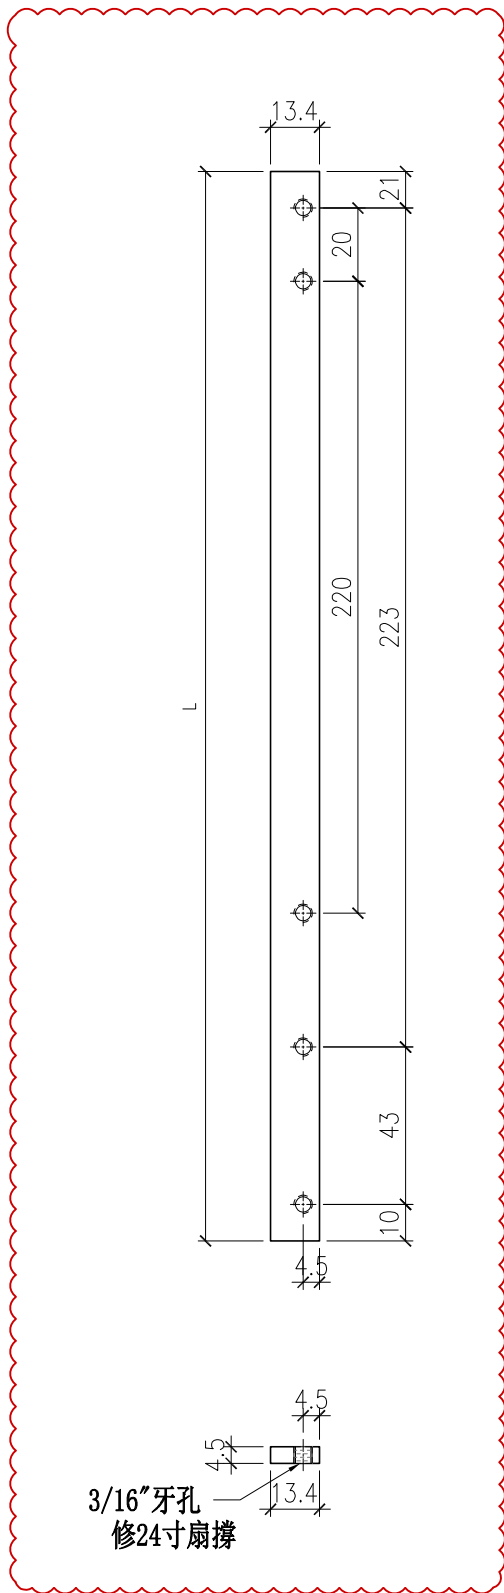


部件编号	L
B2968-001	287

 <b>美特鋁質有限公司</b> MIDI Aluminium Fabricator Ltd.				<b>工程號</b> J857	<b>類別</b>	<b>物料號</b> M1		
<b>修改</b> A B				<b>地盤</b> 啟德G552	<b>制圖</b> 李传鹏	2022-02-11	<b>圖號</b> B2968-011	
<b>日期</b> 03.18 04.06				<b>採用工廠</b> ✓ <b>地盤</b>	<b>圖紙名稱</b> 铝料加工图	<b>復核</b> 練松文	2022-02-13	<b>數量</b> -
<b>材料顏色</b> MILL				<b>材料</b> B2968	<b>批准</b> 林仁安	2022-02-15	<b>單件重量</b> -	(KG)

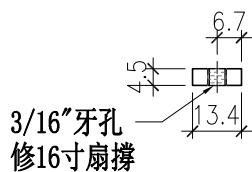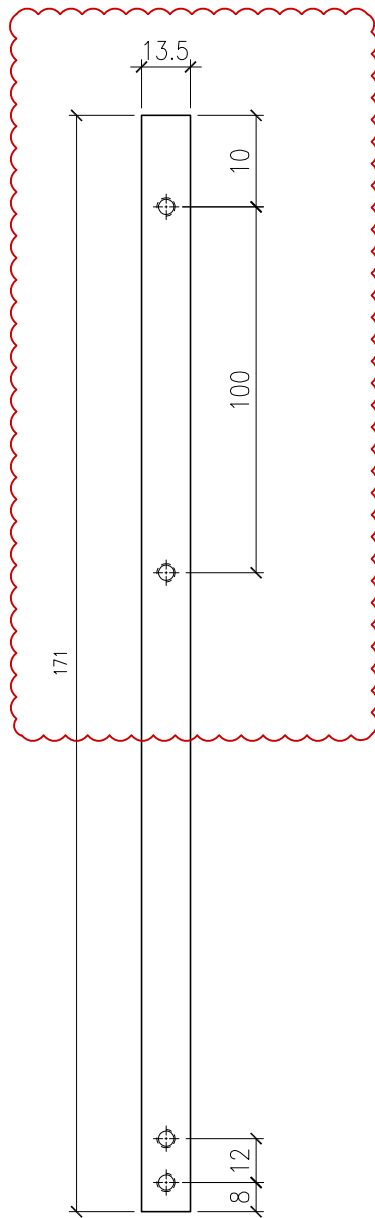


<b>部件编号</b>	L
B2968-011	171

 <b>美特鋁質有限公司</b> MIDI Aluminium Fabricator Ltd.				<b>工程號</b> J857	<b>類別</b>	<b>物料號</b> M1	<b>圖號</b> B2968-031	
<b>修改</b> A B	<b>採用工廠</b> ✓	<b>地盤</b>	<b>图纸名称</b> 铝料加工图	<b>制圖</b> 李传鹏	2022-02-11	<b>數量</b> -	<b>圖號</b> B2968-031	
<b>日期</b> 03.18 04.12	<b>材料颜色</b> MILL	<b>材料</b> B2968	<b>復核</b> 練松文	2022-02-13	<b>單件重量</b> -	(KG)		
<b>批准</b> 林仁安				2022-02-15				

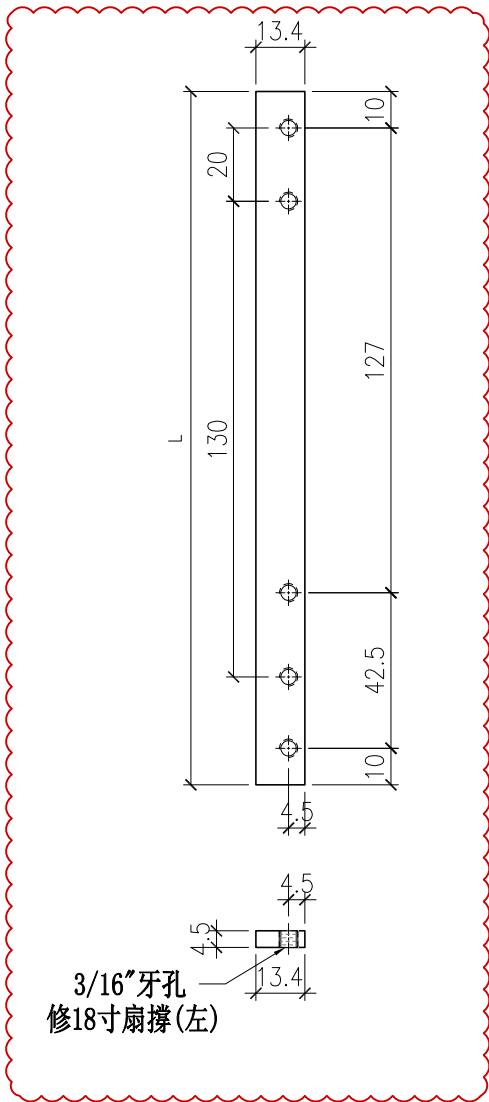



<b>部件编号</b>	L
B2968-031	189.5

 <b>美特鋁質有限公司</b> MIDI Aluminium Fabricator Ltd.				<b>工程號</b> J857	<b>類別</b>	<b>物料號</b> M1		
				<b>地盤</b> 啟德G552	<b>制圖</b> 李传鹏	2022-02-11	<b>圖號</b> B2968-031R	
<b>修改</b> A		<b>採用工廠</b> ✓	<b>地盤</b>	<b>图纸名称</b> 铝料加工图	<b>復核</b> 練松文	2022-02-13	<b>數量</b> -	
<b>日期</b> 03.18		<b>材料颜色</b> MILL		<b>材料</b> B2968	<b>批准</b> 林仁安	2022-02-15	<b>單件重量</b> -	(KG)

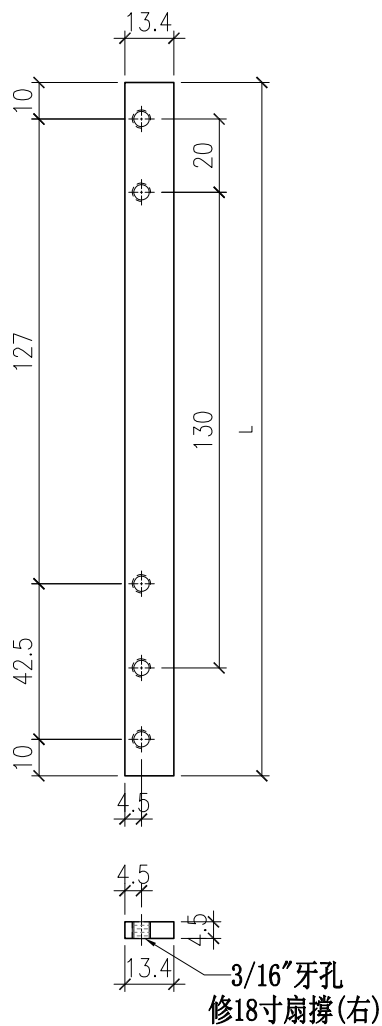



<b>部件编号</b>	L
B2968-031R	189.5

 <b>美特鋁質有限公司</b> MIDI Aluminium Fabricator Ltd.				<b>工程號</b> J857	<b>類別</b>	<b>物料號</b> M1		
				<b>地盤</b> 啟德6552	<b>制圖</b> 李传鹏	2022-02-11	<b>圖號</b> B2968-032	
<b>修改</b> A B	<b>採用工廠</b> ✓ 地盤			<b>图纸名称</b> 铝料加工图	<b>復核</b> 練松文	2022-02-13	<b>數量</b> -	
<b>日期</b> 03.18 04.12	<b>材料颜色</b> MILL			<b>材料</b> B2968	<b>批准</b> 林仁安	2022-02-15	<b>單件重量</b> - (KG)	

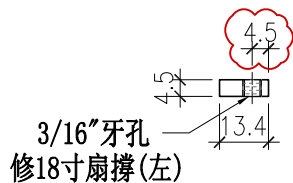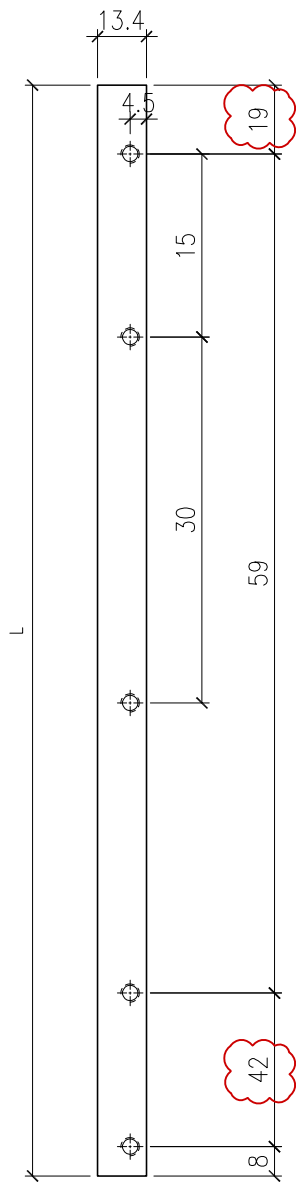


<b>部件编号</b>	L
B2968-032	128

 <b>美特鋁質有限公司</b> MIDI Aluminium Fabricator Ltd.				工程號 J857	類別 制圖	物料號 M1		
				地盤 啟德G552	李传鹏 2022-02-11	圖號 B2968-032R		
修改 A		採用工廠 <input checked="" type="checkbox"/>	地盤 <input checked="" type="checkbox"/>	图纸名称 铝料加工图	復核 練松文 2022-02-13	數量 -		
日期 03.18		材料颜色 MILL		材料 B2968	批准 林仁安 2022-02-15	單件重量 -	(KG)	

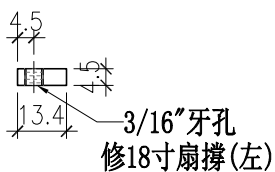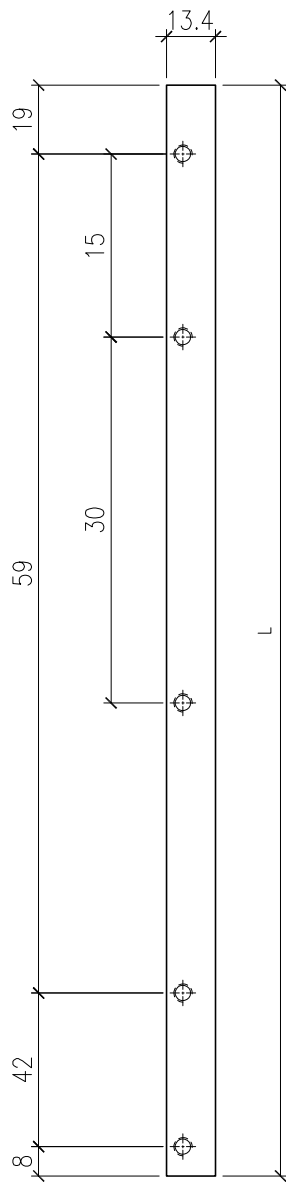


部件编号 B2968-032R	L 128
--------------------	----------

 <b>美特鋁質有限公司</b> MIDI Aluminium Fabricator Ltd.				工程號	J857	類別		物料號	M1			
				地盘	啟德G552	制圖	李传鹏	2022-02-11	圖號	B2968-033		
修改	A		採用工廠	✓	地盤	图纸名称	铝料加工图	復核	練松文	2022-02-13	數量	-
日期	03.18		材料颜色	MILL		材料	B2968	批准	林仁安	2022-02-15	單件重量	- (KG)

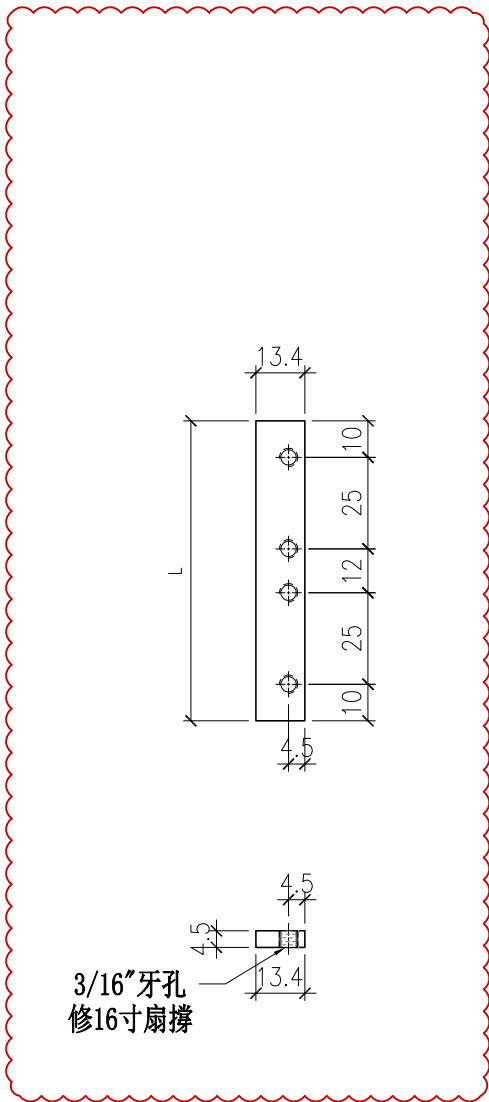

部件编号	L
B2968-033	82


 <b>美特鋁質有限公司</b> MIDI Aluminium Fabricator Ltd.				工程號	J857	類別		物料號	M1			
				地盤	啟德G552	制圖	李传鹏	2022-02-11	圖號	C747-001		
修改	A	B		採用工廠	✓ 地盤	图纸名称	铝料加工图	復核	練松文	2022-02-13	數量	-
日期	03.18	04.06		材料颜色	MILL	材料	C747	批准	林仁安	2022-02-15	單件重量	- (KG)

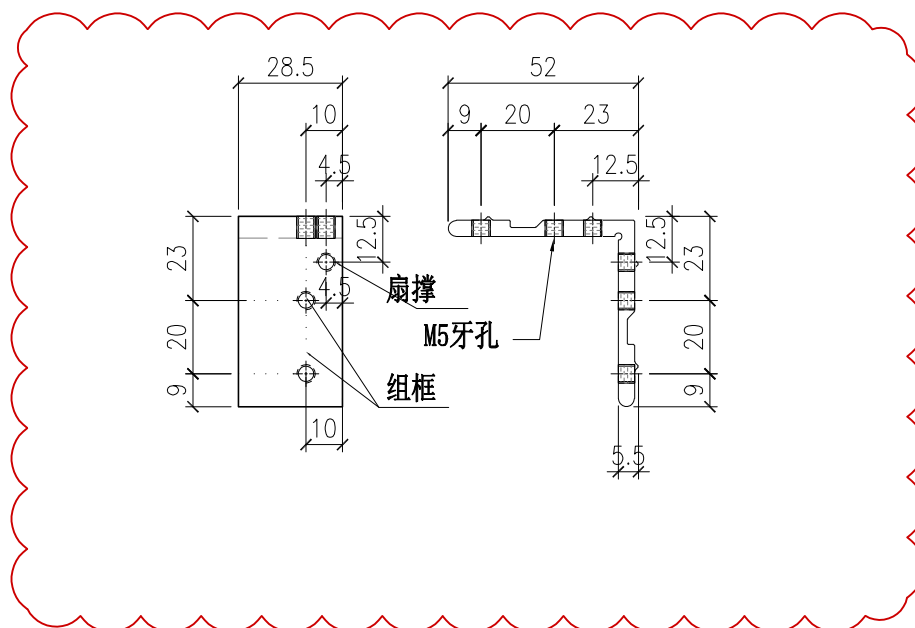

用于TH窗右

部件编号	L
C747-001	28.5


 <b>美特鋁質有限公司</b> MIDI Aluminium Fabricator Ltd.				工程號	J857	類別		物料號	M1			
				地盘	啟德G552	制圖	李传鹏	2022-02-11	圖號	C747-002		
修改	A	B	C	採用工廠	✓ 地盘	图纸名称	铝料加工图	復核	練松文	2022-02-13	數量	-
日期	03.18	04.06	04.12	材料颜色	MILL	材料	C747	批准	林仁安	2022-02-15	單件重量	- (KG)

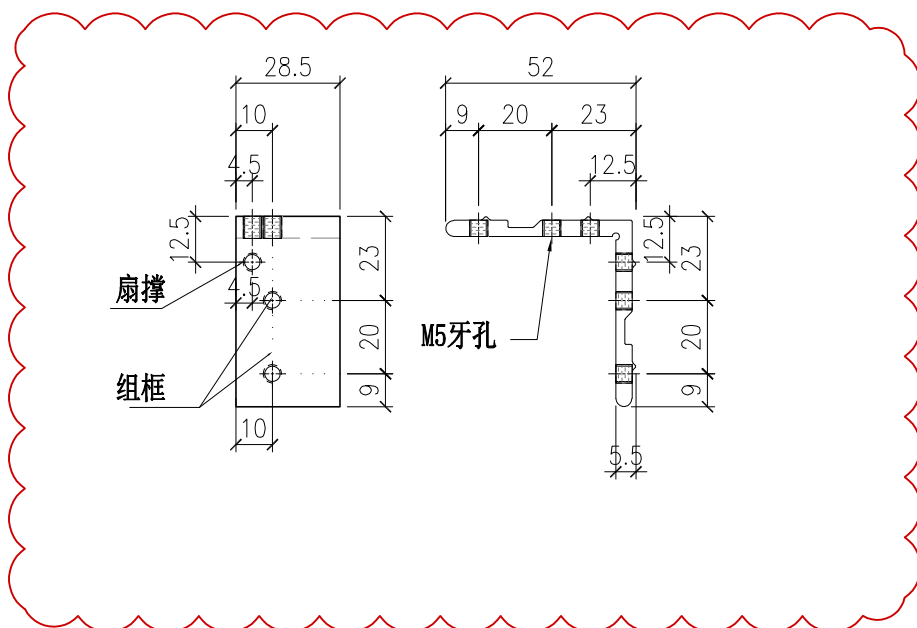

用于TH窗左

部件编号	L
C747-002	28.5


 <b>美特鋁質有限公司</b> MIDI Aluminium Fabricator Ltd.				工程號	J857	類別		物料號	M1			
				地盤	啟德G552	制圖	李传鹏	2022-02-11	圖號	C747-031		
修改	A		採用工廠	✓	地盤	图纸名称	铝料加工图	復核	練松文	2022-02-13	數量	-
日期	03.18		材料颜色	MILL		材料	C747	批准	林仁安	2022-02-15	單件重量	- (KG)

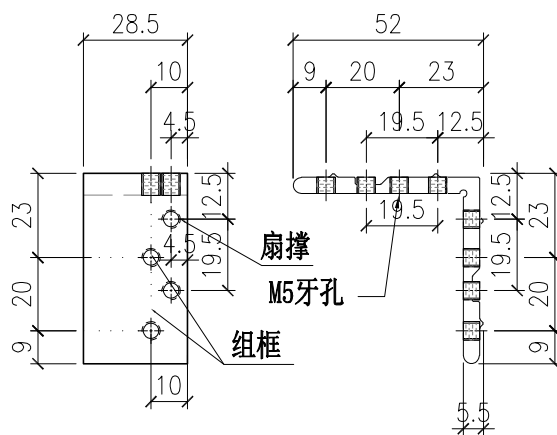

用于TH窗右

部件编号	L
C747-031	28.5




 <b>美特鋁質有限公司</b> MIDI Aluminium Fabricator Ltd.				工程號	J857	類別		物料號	M1		
				地盤	啟德G552	制圖	李传鹏	2022-02-11	圖號	C747-032	
修改	A		採用工廠	✓ 地盤	图纸名称	铝料加工图	復核	練松文	2022-02-13	數量	-
日期	03.18		材料颜色	MILL	材料	C747	批准	林仁安	2022-02-15	單件重量	- (KG)

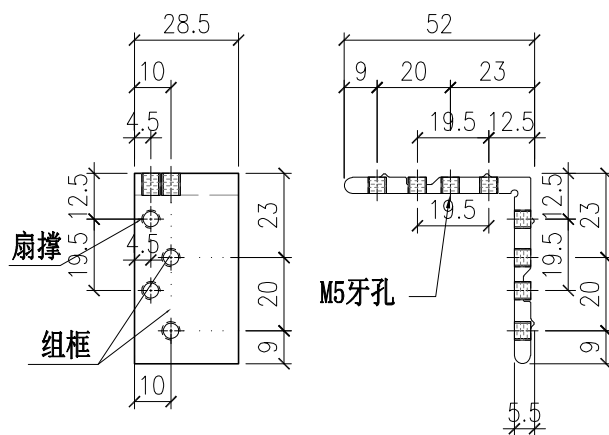

用于TH窗左




部件编号	L
C747-032	28.5

 <b>美特鋁質有限公司</b> MIDI Aluminium Fabricator Ltd.				工程號	J857	類別		物料號	M1			
				地盤	啟德G552	制圖	李传鹏	2022-02-11	圖號	X86150-001		
修改	A		採用工廠	✓	地盤	圖紙名稱	铝料加工图	復核	練松文	2022-02-13	數量	-
日期	03.18		材料顏色	AL2:ECK3X10063S-YF1	材料	X86150	批准	林仁安	2022-02-15	單件重量	-	(KG)

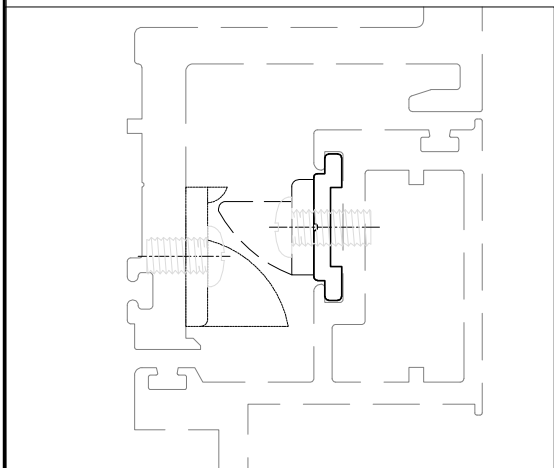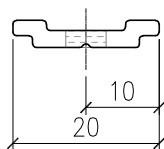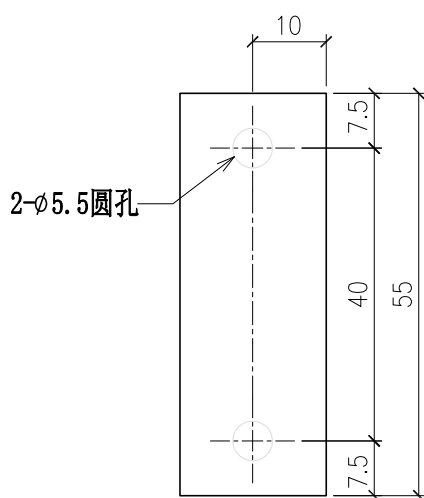

部件编号	L
X86150-001	55


 <b>美特鋁質有限公司</b> MIDI Aluminium Fabricator Ltd.				工程號	J857	類別		物料號	M1			
				地盤	啟德G552	制圖	李传鹏	2022-02-11	圖號	X86150-002		
修改	A		採用工廠	✓	地盤	圖紙名稱	铝料加工图	復核	練松文	2022-02-13	數量	-
日期	03.18		材料顏色	AL2:ECK3X10063S-XF1	材料	X86150	批准	林仁安	2022-02-15	單件重量	-	(KG)

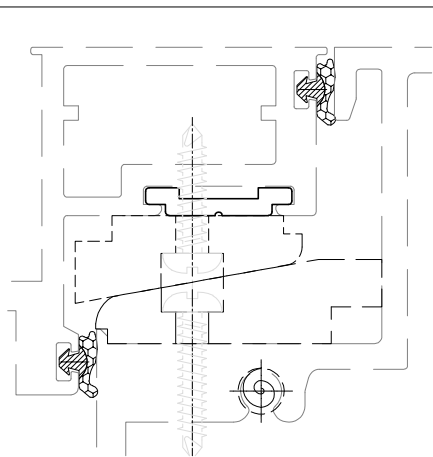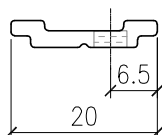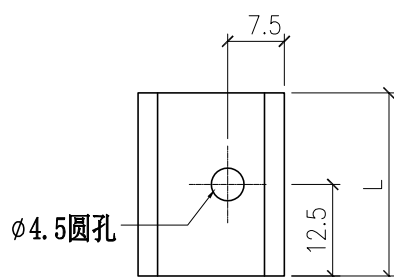

部件编号	L
X86150-002	25


 <b>美特铝质有限公司</b> MIDI Aluminium Fabricator Ltd.				工程號 J857	類別	物料號 M1
地盘 啟德G552				制圖 李传鹏	2022-02-11	圖號 X86150-003
修改 A B	採用工廠 <input checked="" type="checkbox"/> 地盘		图纸名称 铝料加工图	復核 練松文	2022-02-13	數量 -
日期 03.18 04.06	材料颜色 AL2:ECK3X10063S-XF1		材料 X86150	批准 林仁安	2022-02-15	單件重量 - (KG)

TOP

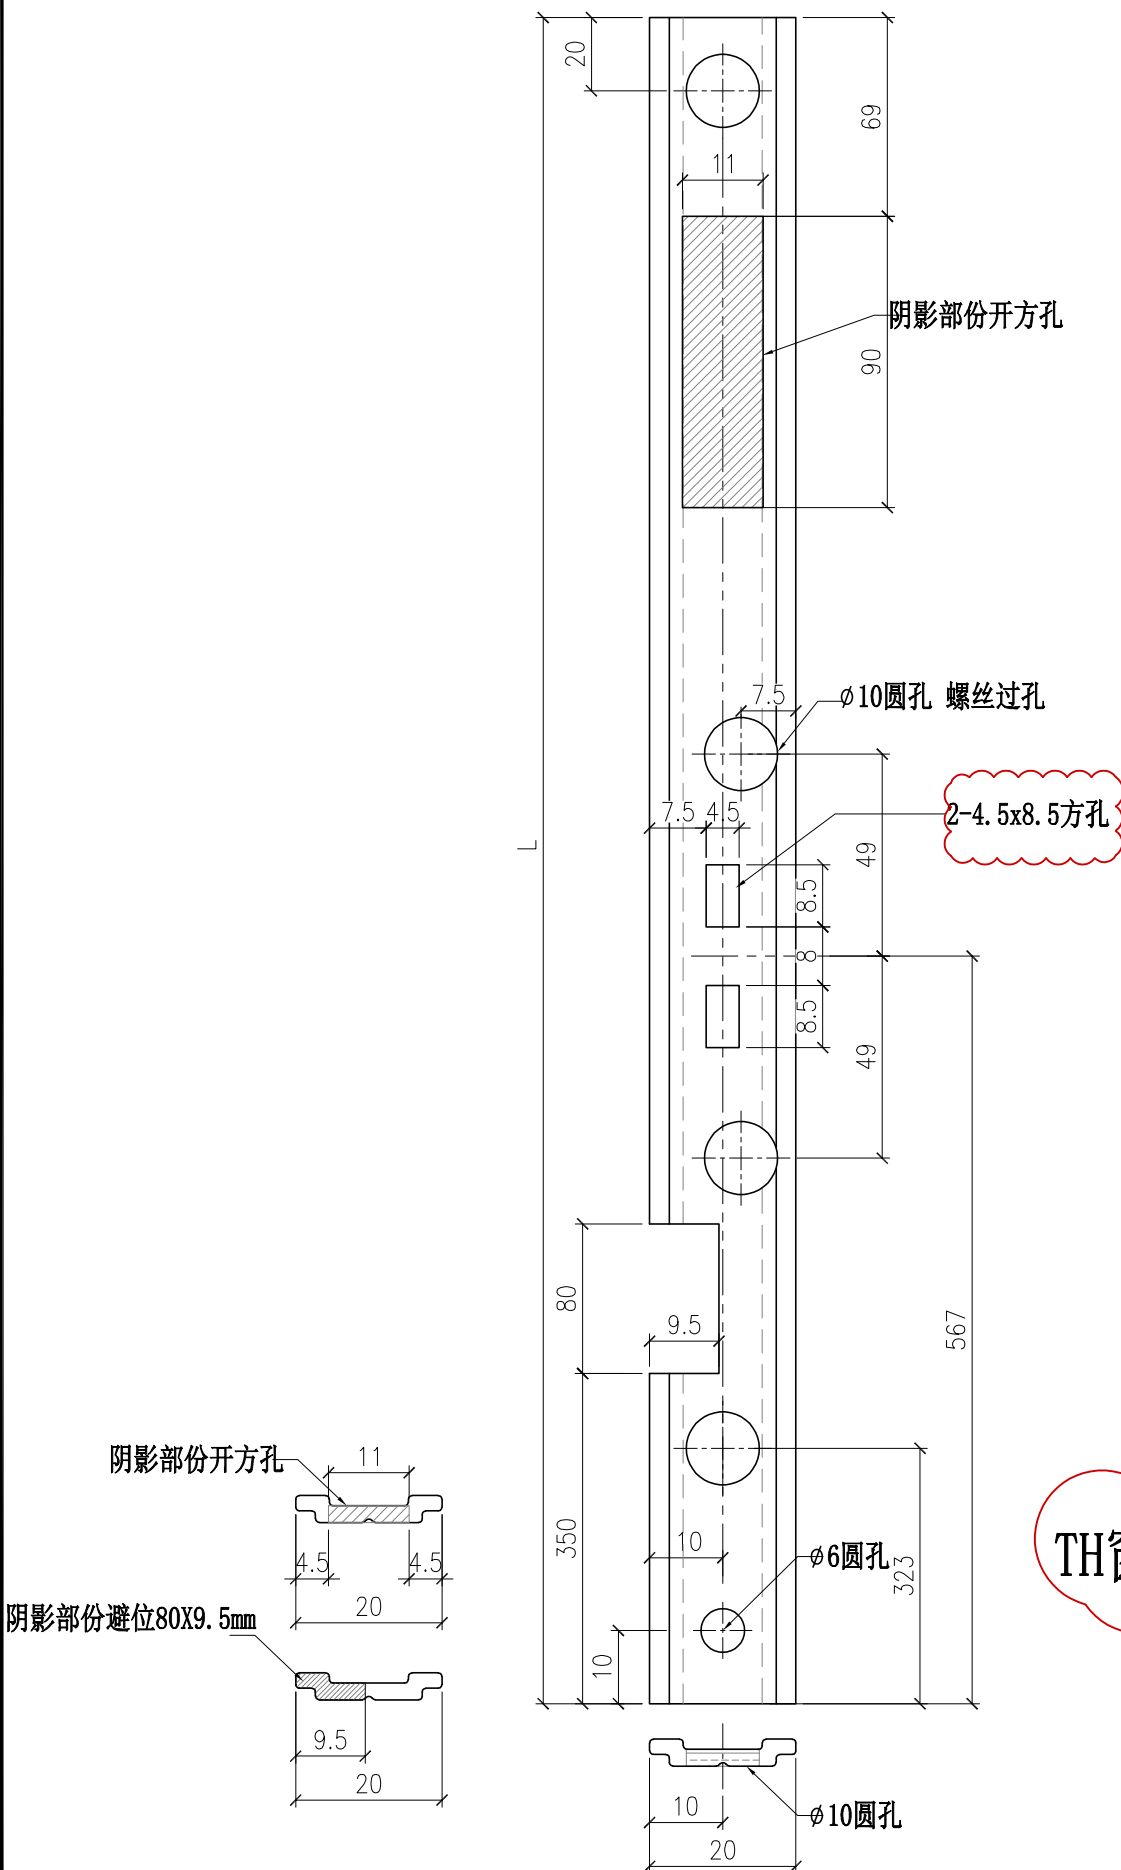

部件编号	L
X86150-003	1021


 <b>美特鋁質有限公司</b> MIDI Aluminium Fabricator Ltd.				工程號 J857 地盘 啟德G552	類別 制圖 李传鹏	物料號 M1 2022-02-11	圖號 X86150-004
修改 A B 日期 03.18 04.06	採用工廠 <input checked="" type="checkbox"/> 地盘	图纸名称 铝料加工图	復核 練松文 批准 林仁安	2022-02-13 2022-02-15	數量 - 單件重量 - (KG)		
材料颜色 AL2:ECK3X10063S-XF1		材料 X86150					

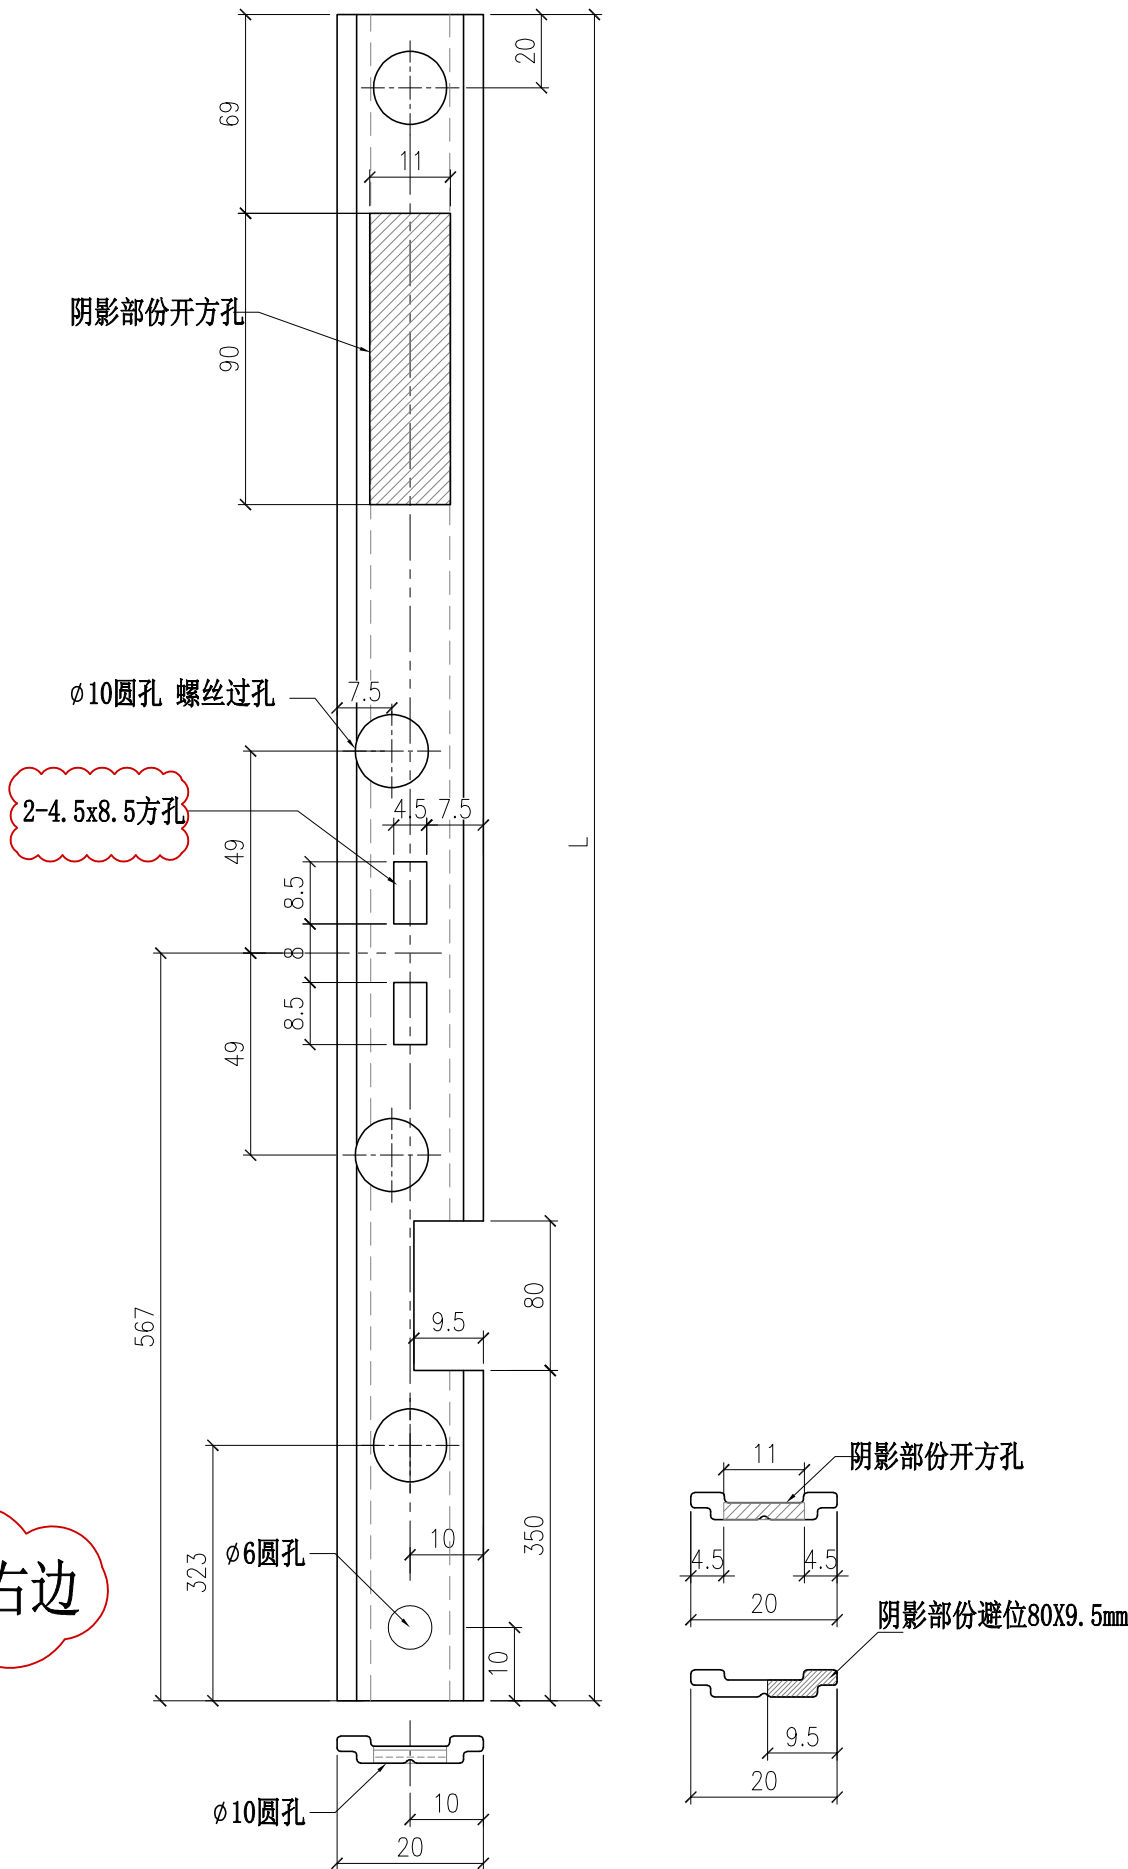

TH窗 室外看右边



L	部件编号
1021	X86150-004

 <b>美特鋁質有限公司</b> MIDI Aluminium Fabricator Ltd.				工程號 <b>J857</b>	類別 	物料號 <b>M1</b>		
				地盤 <b>啟德G552</b>	制圖 <b>李传鹏</b>	<b>2022-02-11</b>	圖號 <b>X86150-005</b>	
修改 <b>A</b>	<b>B</b>	採用工廠 <input checked="" type="checkbox"/> 地盤		图纸名称 <b>铝料加工图</b>	復核 <b>練松文</b>	<b>2022-02-13</b>	數量 <b>-</b>	
日期 <b>03.18</b>	<b>04.06</b>	材料颜色 <b>AL2:ECK3X10063S-XF1</b>		材料 <b>X86150</b>	批准 <b>林仁安</b>	<b>2022-02-15</b>	單件重量 <b>-</b>	<b>(KG)</b>

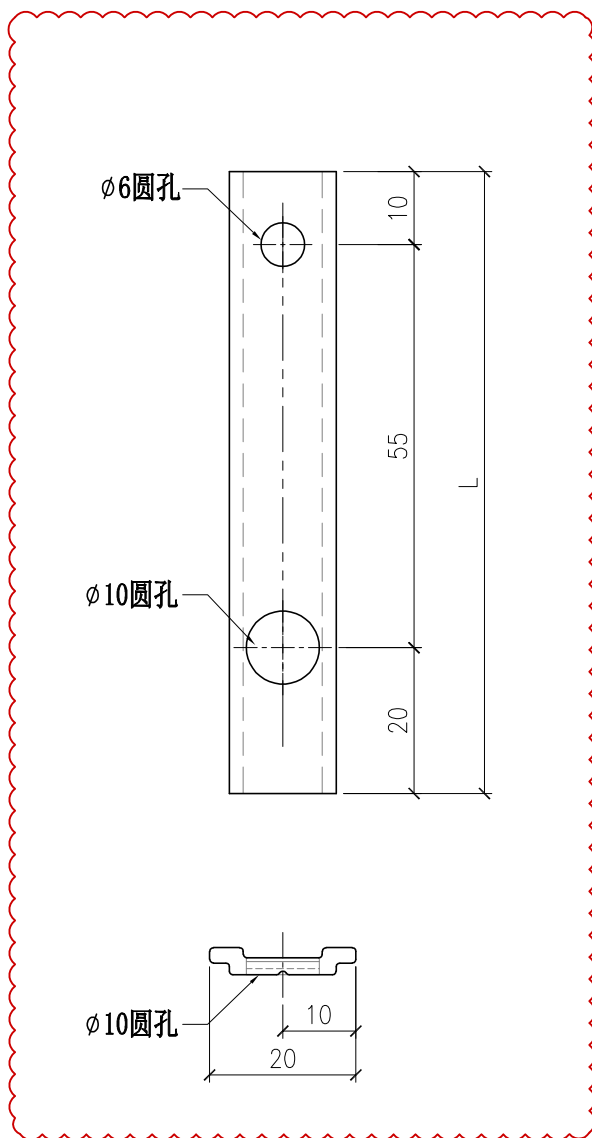



部件编号 <b>X86150-005</b>	<b>L</b> <b>85</b>
---------------------------	-----------------------

 <b>美特鋁質有限公司</b> MIDI Aluminium Fabricator Ltd.				工程號 <b>J857</b>	類別 	物料號 <b>M1</b>		
				地盤 <b>啟德G552</b>	制圖 <b>李传鹏</b>	<b>2022-02-11</b>	圖號 <b>X86150-006</b>	
修改 <b>A</b>	<b>B</b>	採用工廠 <input checked="" type="checkbox"/> 地盤		图纸名称 <b>铝料加工图</b>	復核 <b>練松文</b>	<b>2022-02-13</b>	數量 <b>-</b>	
日期 <b>03.18</b>	<b>04.06</b>	材料颜色 <b>AL2:ECK3X10063S-XF1</b>		材料 <b>X86150</b>	批准 <b>林仁安</b>	<b>2022-02-15</b>	單件重量 <b>-</b>	<b>(KG)</b>

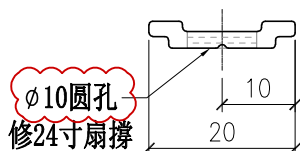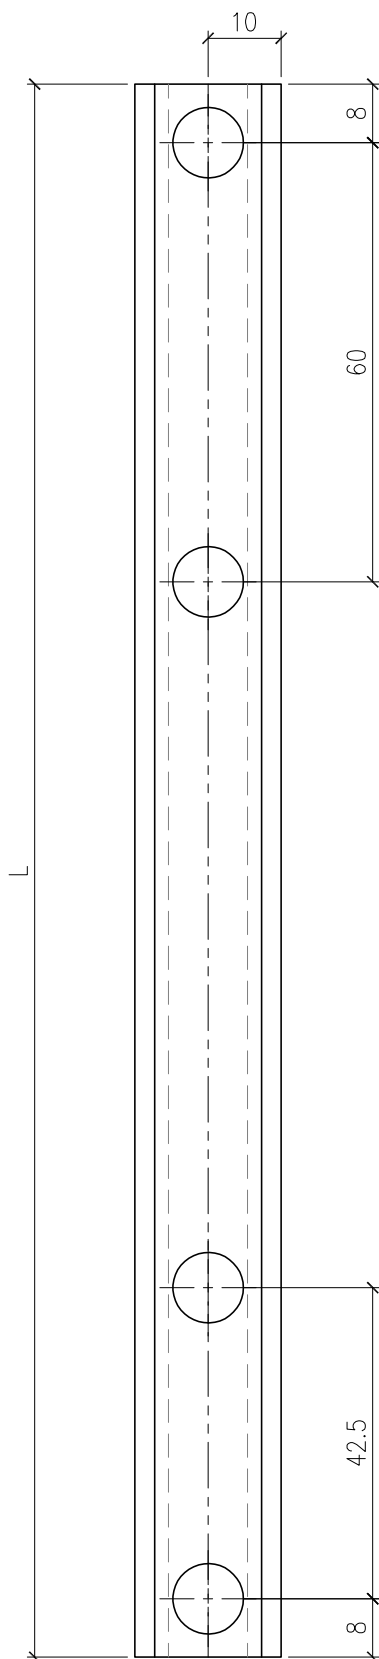

部件编号 <b>X86150-006</b>	<b>L</b> <b>341</b>
---------------------------	------------------------


 <b>美特鋁質有限公司</b> MIDI Aluminium Fabricator Ltd.				工程號 J857 地盘 啟德G552	類別 制圖 李传鹏	物料號 M1 圖號 X86150-008
修改 A B 日期 03.18 04.06	採用工廠 <input checked="" type="checkbox"/> 地盘	图纸名称 铝料加工图	復核 練松文 批准 林仁安	2022-02-11 2022-02-13 2022-02-15	數量 - 單件重量 - (KG)	
材料颜色 AL2:ECK3X10063S-XF1		材料 X86150				

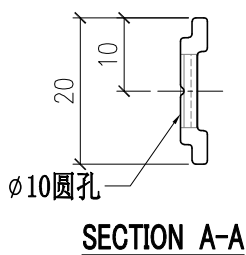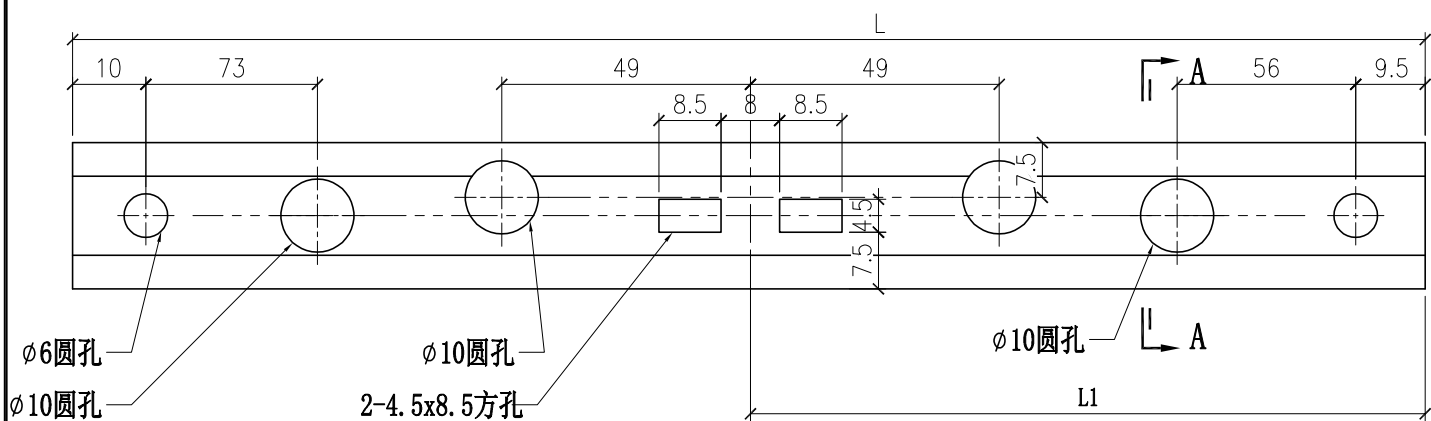

部件编号	L	L1
X86150-008-01	664.5	323.5
X86150-008-02	658	320



 <b>美特铝质有限公司</b> MIDI Aluminium Fabricator Ltd.				<b>工程號</b> J857	<b>類別</b>	<b>物料號</b> M1		
				<b>地盘</b> 啟德G552	<b>制圖</b> 李传鹏	2022-02-11	<b>圖號</b> X86150-011	
<b>修改</b> A B	<b>採用工廠</b> ✓ <b>地盘</b>			<b>图纸名称</b> 铝料加工图	<b>復核</b> 練松文	2022-02-13	<b>數量</b> -	
<b>日期</b> 03.18 04.06	<b>材料颜色</b> AL2:ECK3X10063S-XF1			<b>材料</b> X86150	<b>批准</b> 林仁安	2022-02-15	<b>單件重量</b> -	(KG)

TOP

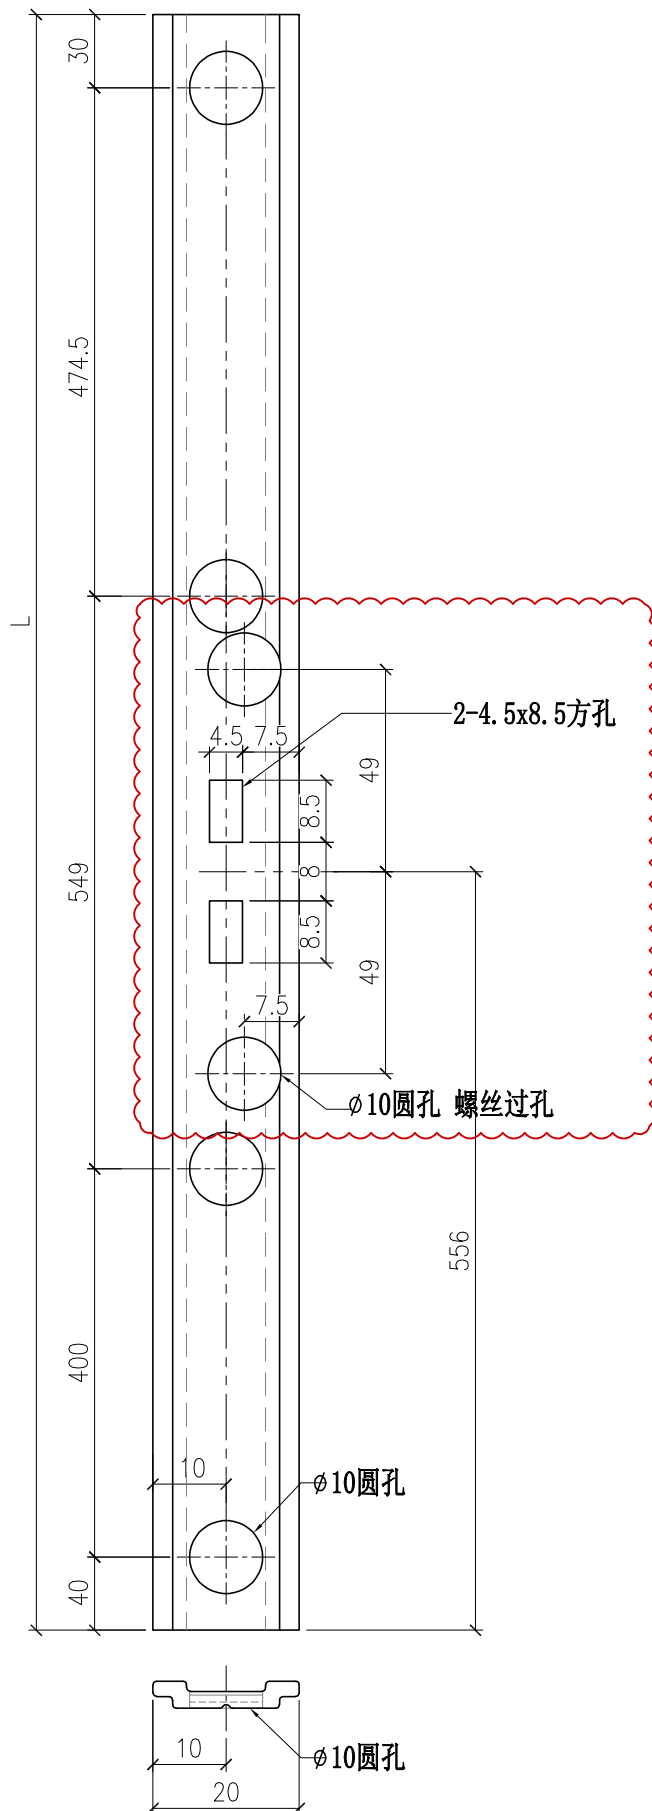

<b>部件编号</b>	L
X86150-011	<b>1493.5</b>


 <b>美特鋁質有限公司</b> MIDI Aluminium Fabricator Ltd.				工程號 <b>J857</b>	類別 	物料號 <b>M1</b>		
修改 A 日期 03.18				地盤 <b>啟德G552</b>	制圖 <b>李传鹏</b>	<b>2022-02-11</b>	圖號 <b>X86150-012</b>	
採用工廠 <input checked="" type="checkbox"/> 地盤				图纸名称 <b>铝料加工图</b>	復核 <b>練松文</b>	<b>2022-02-13</b>	數量 <b>-</b>	
材料颜色 <b>AL2:ECK3X10063S-XF1</b>				材料 <b>X86150</b>	批准 <b>林仁安</b>	<b>2022-02-15</b>	單件重量 <b>-</b>	<b>(KG)</b>

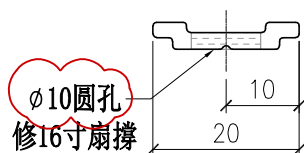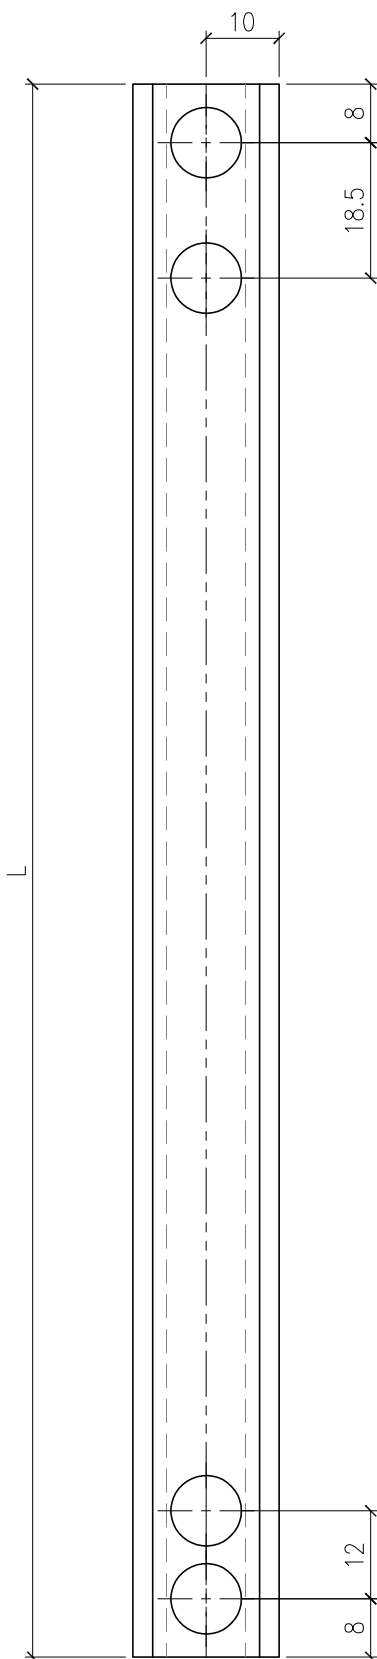

部件编号 <b>X86150-012</b>	<b>L</b> <b>223.5</b>
---------------------------	--------------------------

 <b>美特鋁質有限公司</b> MIDI Aluminium Fabricator Ltd.				工程號 J857 地盘 啟德G552	類別 制圖 李传鹏	物料號 M1 圖號 X86150-013
修改 A B C 日期 03.18 04.06 04.12	採用工廠 ✓ 材料颜色 AL2:ECK3X10063S-XF1	图纸名称 铝料加工图 材料 X86150	復核 練松文 批准 林仁安	數量 - 單件重量 - (KG)		


TOP

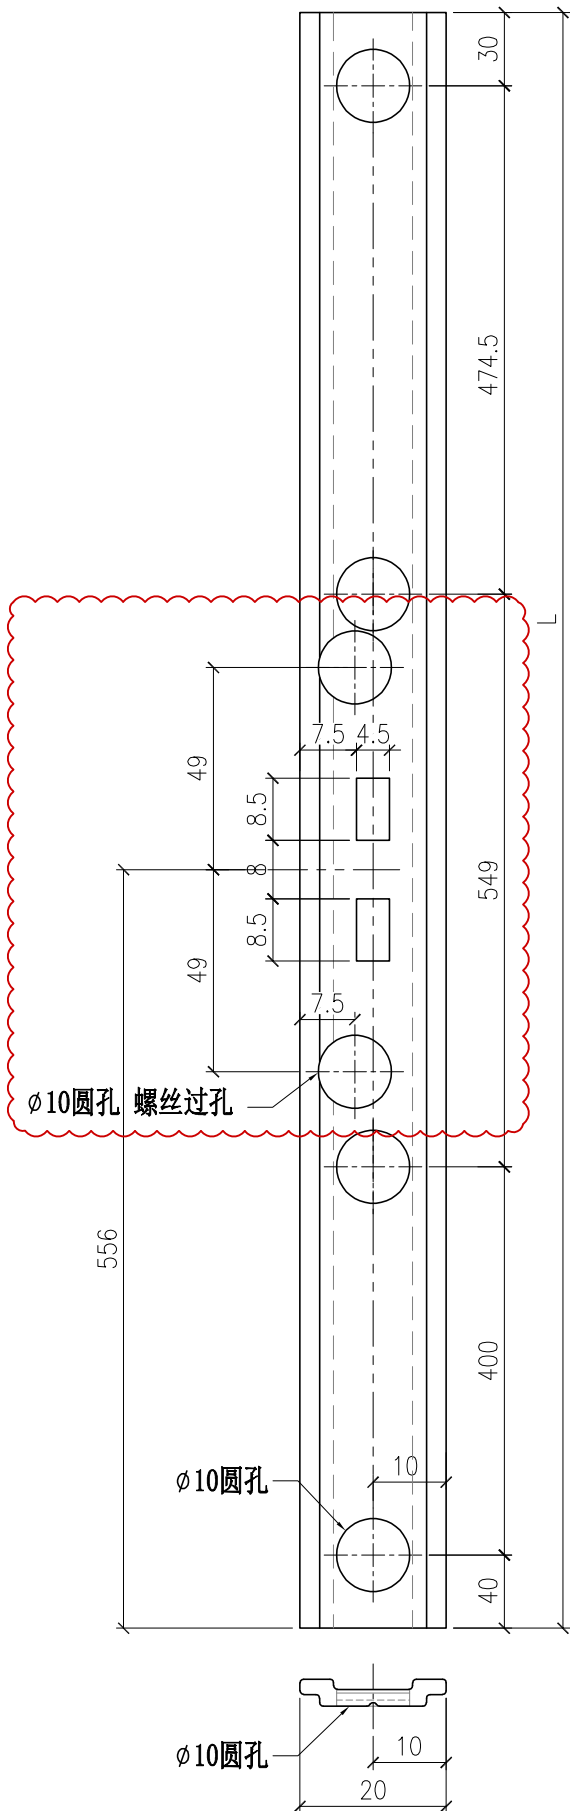

部件编号 X86150-013	L 1493.5
--------------------	-------------

 <b>美特铝质有限公司</b> MIDI Aluminium Fabricator Ltd.				工程號 J857 地盘 啟德G552	類別 制圖 李传鹏 復核 練松文 批准 林仁安	物料號 M1 圖號 X86150-033 數量 - 單件重量 - (KG)
修改 A B 日期 03.18 04.12	採用工廠 <input checked="" type="checkbox"/> 地盘 材料颜色 AL2:ECK3X10063S-XF1	图纸名称 铝料加工图 材料 X86150				

TOP

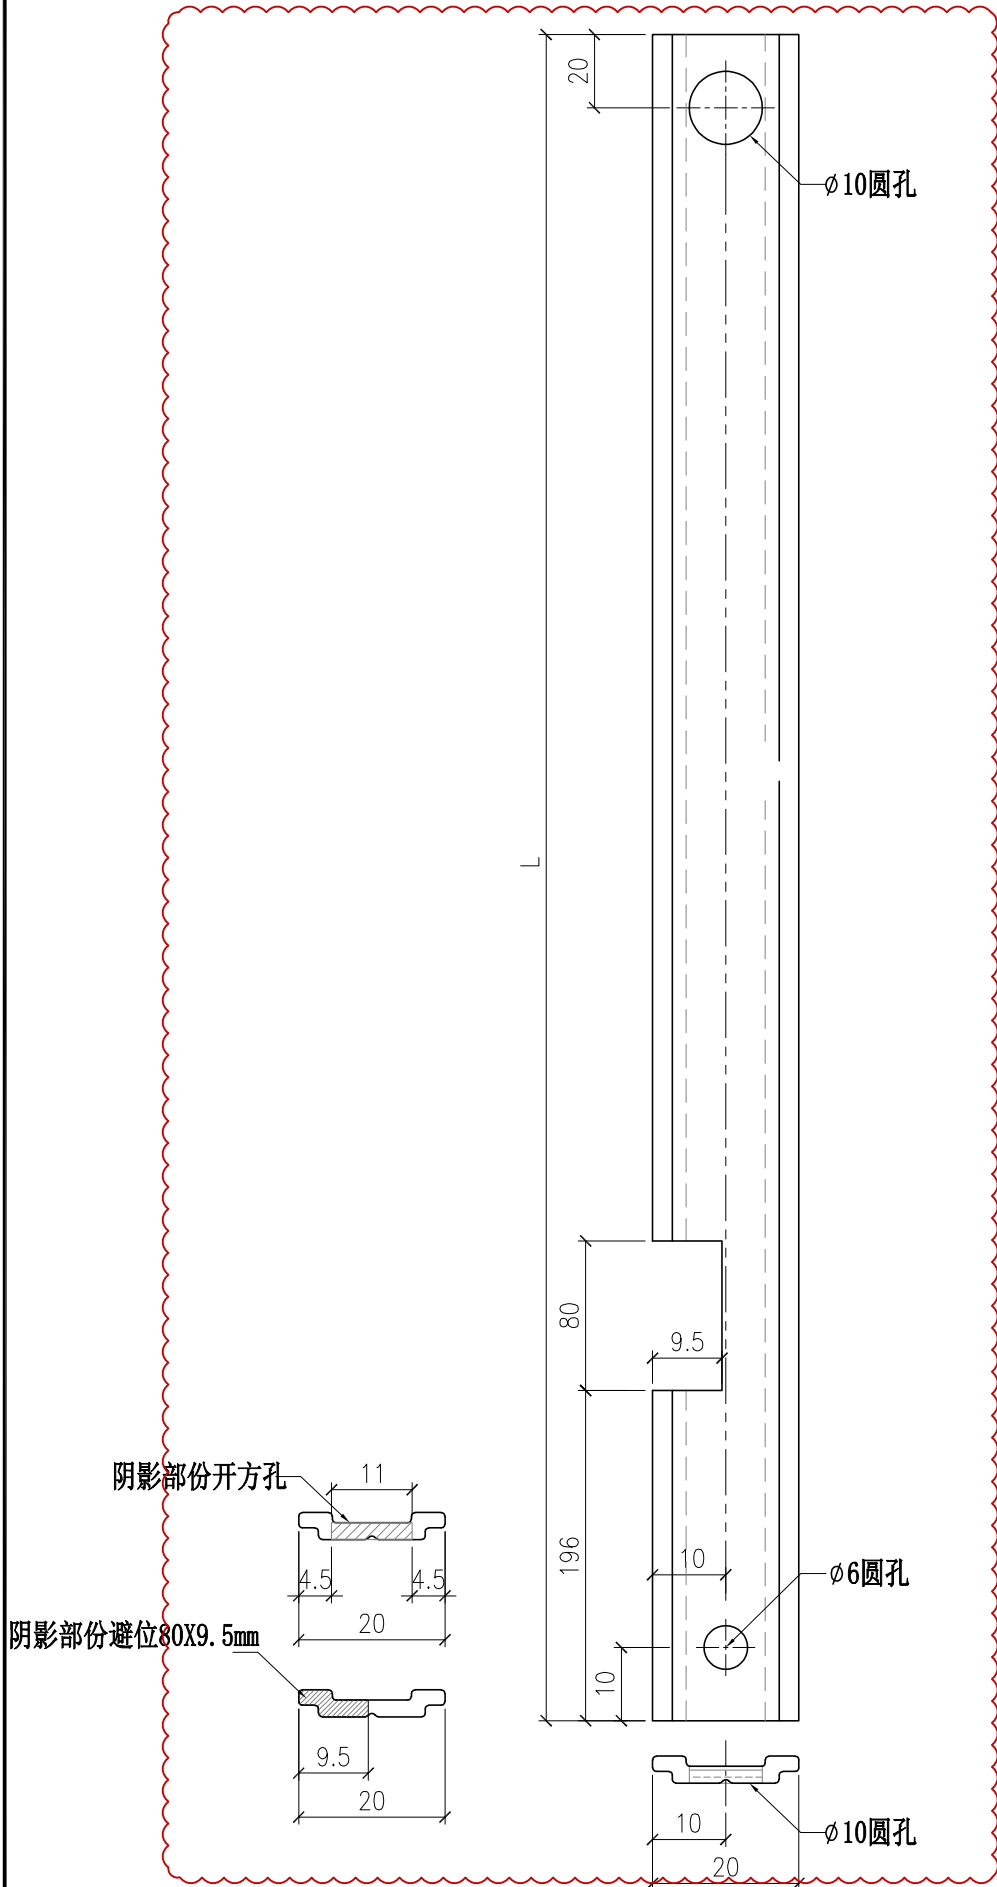


TH窗 室外看左边


部件编号 X86150-033	L 447
--------------------	----------

 <b>美特鋁質有限公司</b> MIDI Aluminium Fabricator Ltd.				工程號	J857	類別		物料號	M1			
				地盘	啟德G552	制圖	李传鹏	2022-02-11	圖號	X86150-034		
修改	A	B		採用工廠	✓ 地盘	图纸名称	铝料加工图	復核	練松文	2022-02-13	數量	-
日期	03.18	04.12		材料颜色	AL2:ECK3X10063S-XF1	材料	X86150	批准	林仁安	2022-02-15	單件重量	- (KG)

TOP


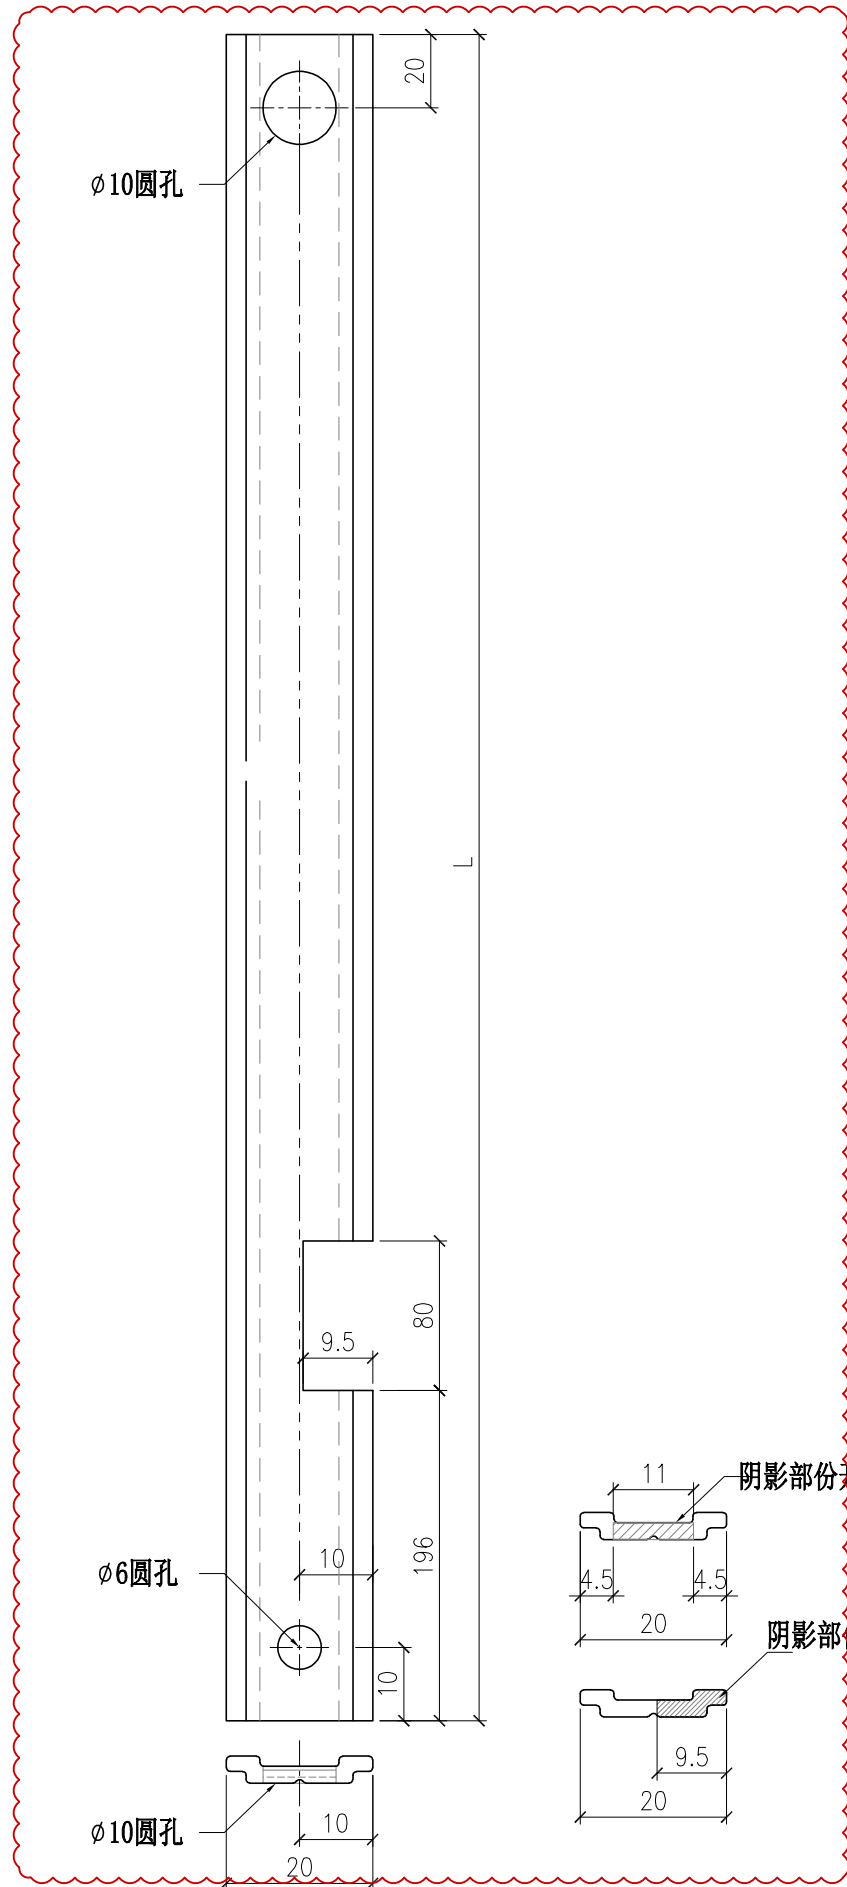


TH窗 室外看右边

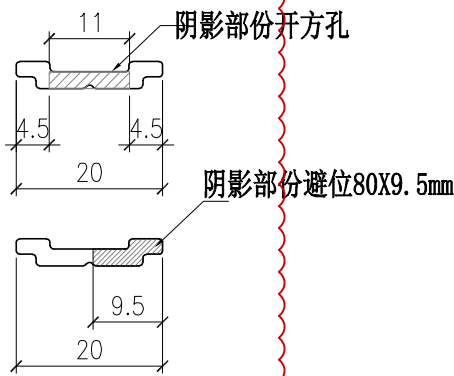



部件编号	L
X86150-034	447

 <b>美特鋁質有限公司</b> MIDI Aluminium Fabricator Ltd.			工程號	J857	類別		物料號	M1	
修改	A		地盤	啟德6552	制圖	李传鹏	2022-02-11	圖號	X86150-035
日期	03.18		採用工廠	✓ 地盤	图纸名称	铝料加工图	復核	練松文	2022-02-13
			材料颜色	AL2:ECK3X10063S-XF1	材料	X86150	批准	林仁安	2022-02-15
							數量	-	
							單件重量	-	(KG)

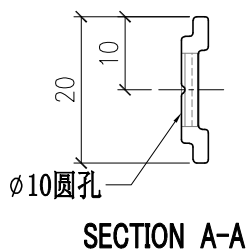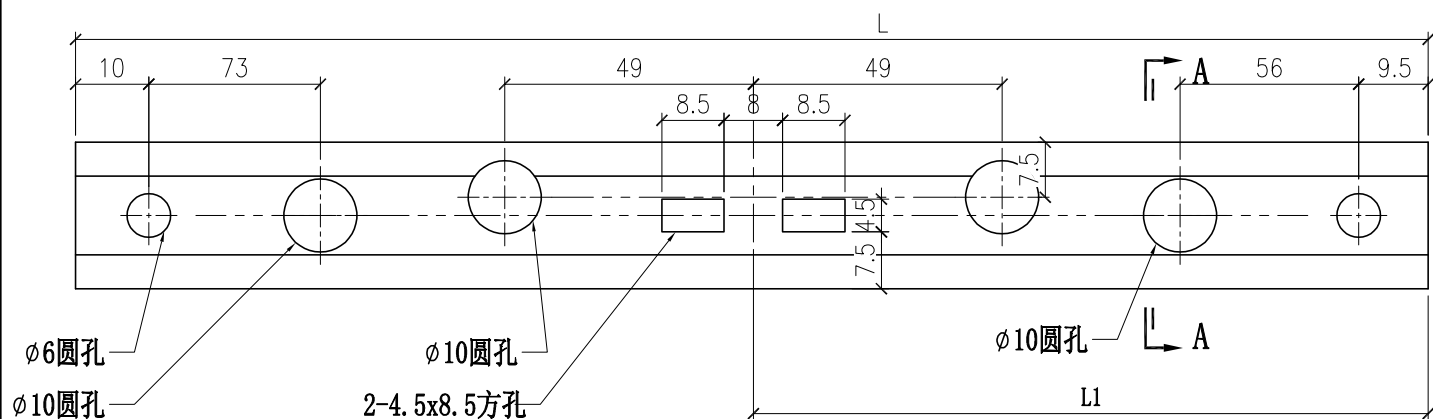

部件编号	L	L1
X86150-035-01	652	319
X86150-035-02	578	282
X86150-035-03	447	216.5


 <b>美特鋁質有限公司</b> MIDI Aluminium Fabricator Ltd.				工程號 J857 地盘 啟德G552	類別 制圖 李传鹏	物料號 M1 圖號 X86150-036
修改 A 日期 03.18	採用工廠 <input checked="" type="checkbox"/> 地盘	图纸名称 铝料加工图	復核 練松文 批准 林仁安	2022-02-11 2022-02-13 2022-02-15	數量 - 單件重量 - (KG)	
材料颜色 AL2:ECK3X10063S-XF1		材料 X86150				

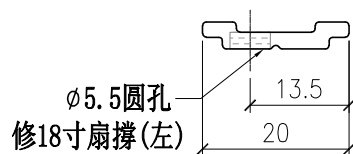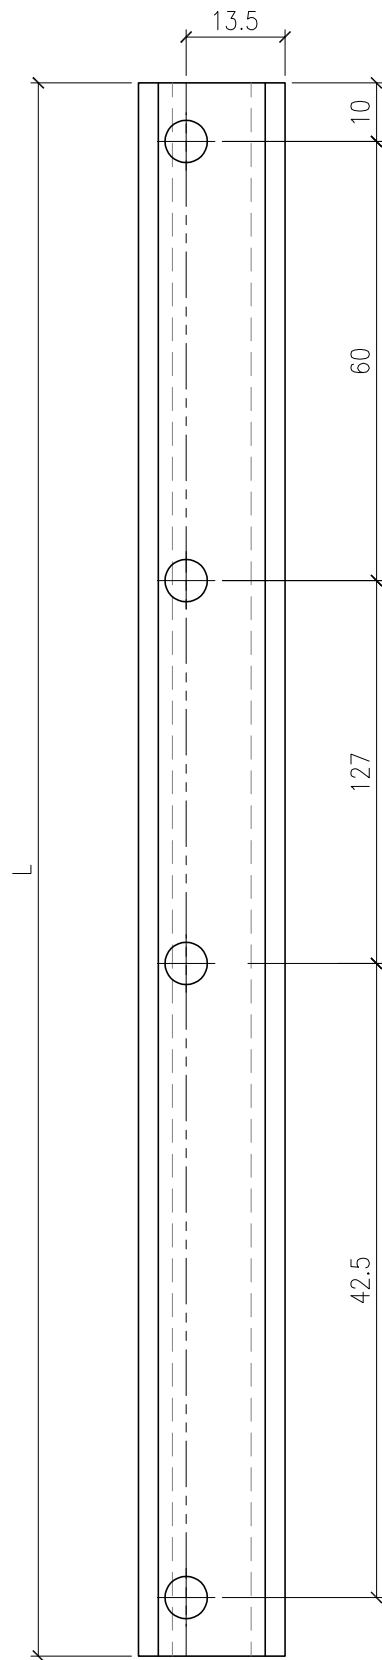


TH窗 室外看左边

部件编号 X86150-036	L 250
--------------------	----------

 <b>美特鋁質有限公司</b> MIDI Aluminium Fabricator Ltd.				工程號 <b>J857</b>	類別 	物料號 <b>M1</b>		
				地盘 <b>啟德G552</b>	制圖 <b>李传鹏</b>	<b>2022-02-11</b>	圖號 <b>X86150-036R</b>	
修改 <b>A</b>		採用工廠 <input checked="" type="checkbox"/>	地盘 <input checked="" type="checkbox"/>	图纸名称 <b>铝料加工图</b>	復核 <b>練松文</b>	<b>2022-02-13</b>	數量 <b>-</b>	
日期 <b>03.18</b>		材料颜色 <b>AL2:ECK3X10063S-XF1</b>		材料 <b>X86150</b>	批准 <b>林仁安</b>	<b>2022-02-15</b>	單件重量 <b>-</b>	<b>(KG)</b>

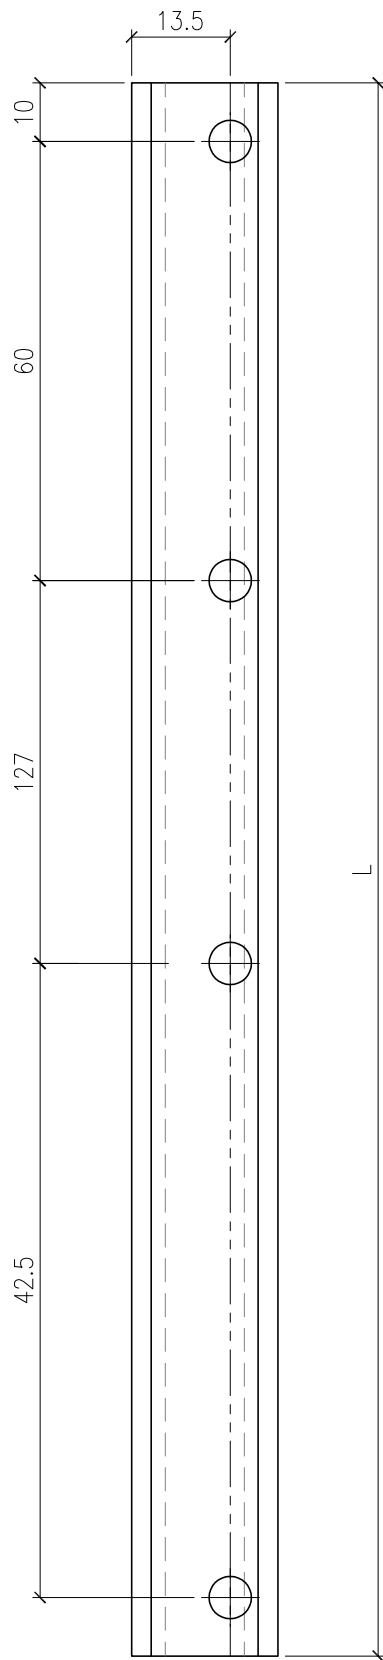


TH窗 室外看右边

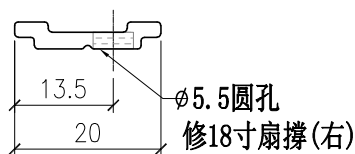

部件编号 <b>X86150-036R</b>	L <b>250</b>
----------------------------	-----------------


 <b>美特鋁質有限公司</b> MIDI Aluminium Fabricator Ltd.		工程號 J857 地盘 啟德G552	類別 制圖 李传鹏	物料號 M1 圖號 X86150-037
修改 A 日期 03.18	採用工廠 <input checked="" type="checkbox"/> 地盘	图纸名称 铝料加工图	復核 練松文 批准 林仁安	數量 - 單件重量 - (KG)
材料颜色 AL2:ECK3X10063S-XF1		材料 X86150		

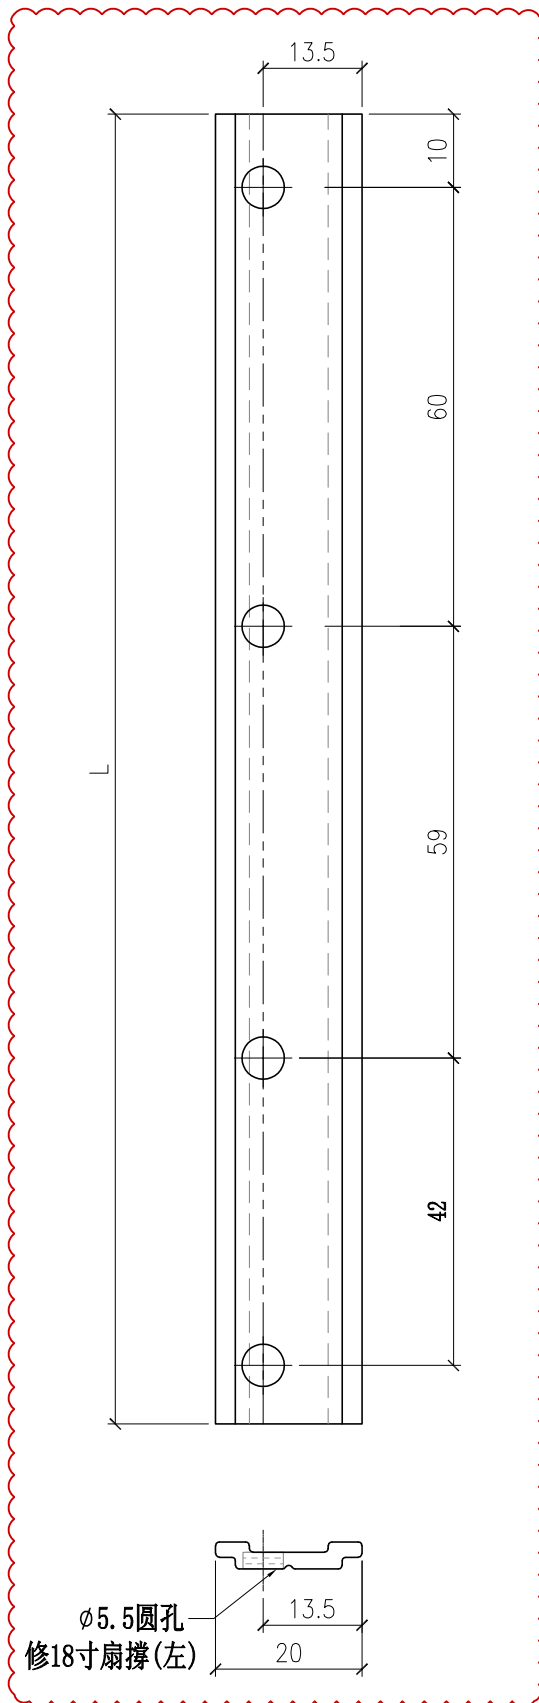


TH窗 室外看左边

部件编号 X86150-037	L 179
--------------------	----------

 <b>美特鋁質有限公司</b> MIDI Aluminium Fabricator Ltd.				工程號	J857	類別		物料號	M1		
				地盘	啟德G552	制圖	李传鹏	2022-02-11	圖號	X86150-037R	
修改	A		採用工廠	✓ 地盘	图纸名称	铝料加工图	復核	練松文	2022-02-13	數量	-
日期	03.18		材料颜色	AL2:ECK3X10063S-XF1	材料	X86150	批准	林仁安	2022-02-15	單件重量	- (KG)

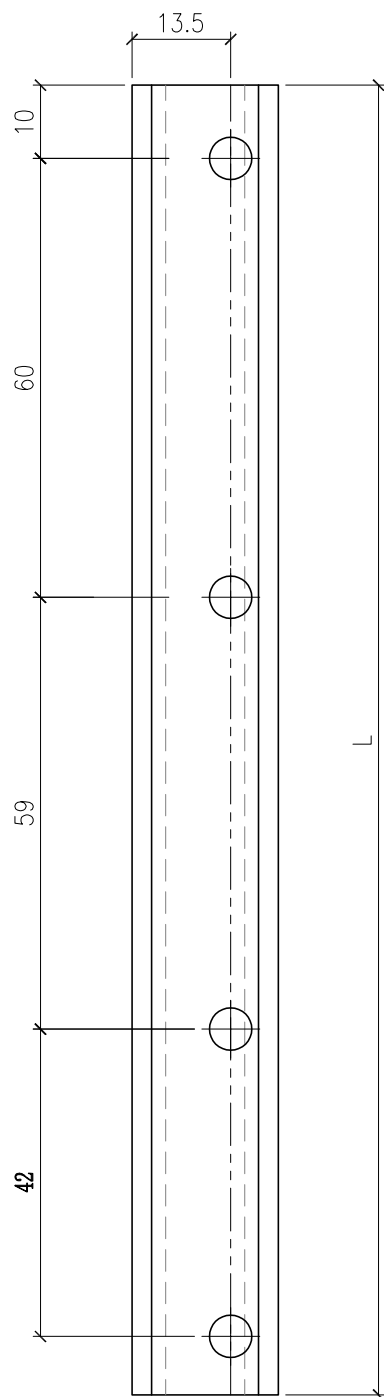


TH窗 室外看右边

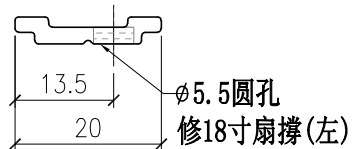

部件编号	L
X86150-037R	179

 <b>美特鋁質有限公司</b> MIDI Aluminium Fabricator Ltd.		<b>工程號</b> J857	<b>類別</b>	<b>物料號</b> M1	
<b>修改</b> A	<b>採用工廠</b> ✓ <b>地盤</b>	<b>地盤</b> 啟德G552	<b>制圖</b> 李传鹏	2022-02-11	<b>圖號</b> X86150-038
<b>日期</b> 03.18	<b>材料颜色</b> AL2:ECK3X10063S-XF1	<b>图纸名称</b> 铝料加工图	<b>復核</b> 練松文	2022-02-13	<b>數量</b> -
		<b>材料</b> X86150	<b>批准</b> 林仁安	2022-02-15	<b>單件重量</b> - (KG)


TOP

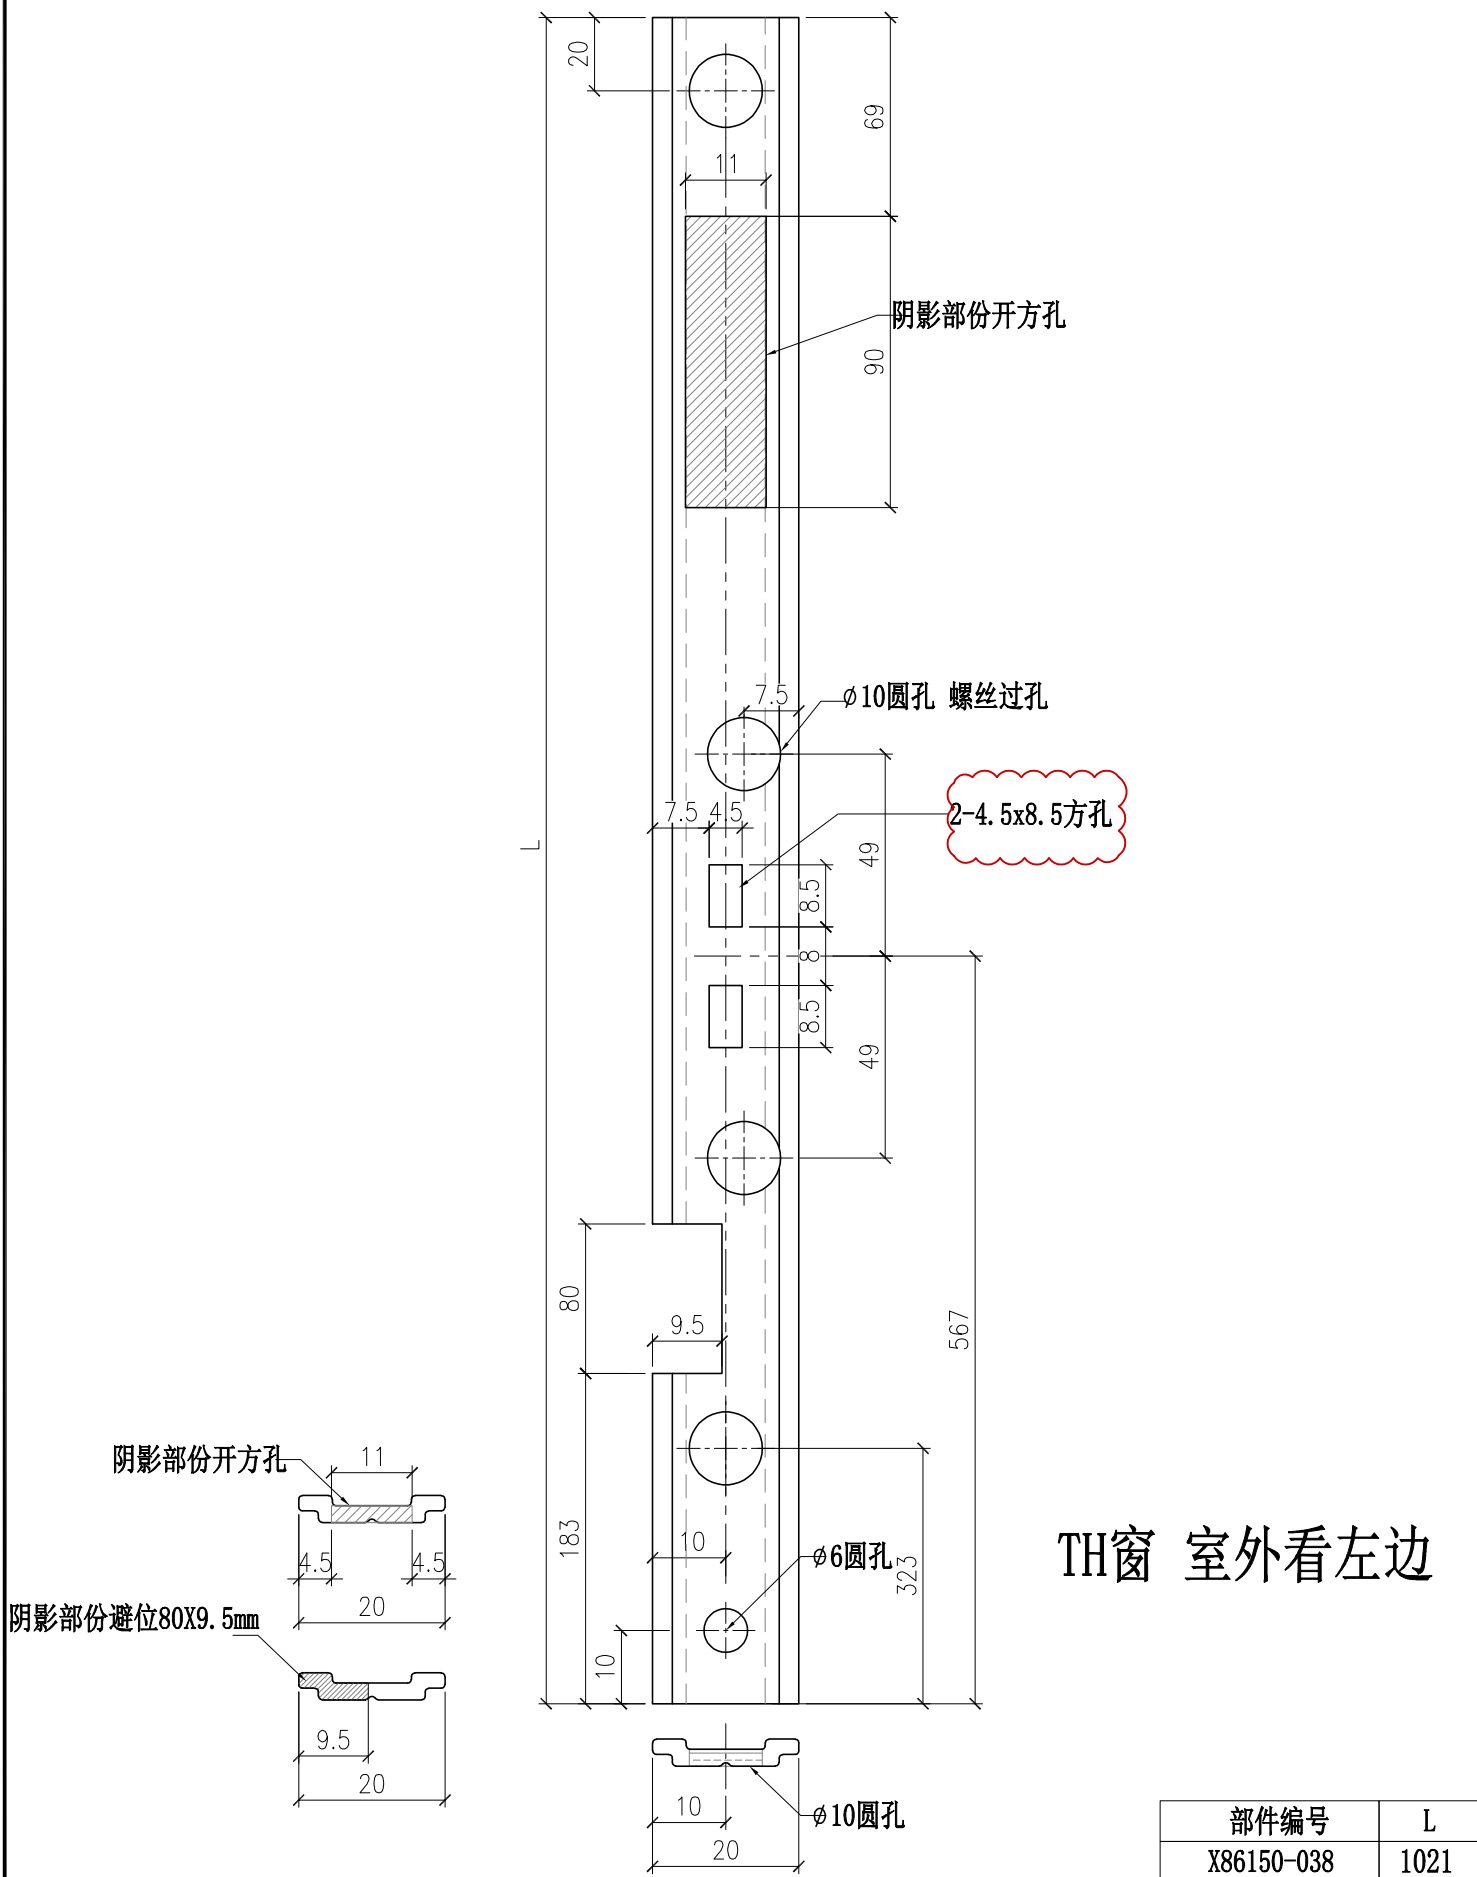



TH窗 室外看左边

部件编号	L
X86150-038	1021

 <b>美特铝质有限公司</b> MIDI Aluminium Fabricator Ltd.		<b>工程號</b> J857	<b>類別</b>	<b>物料號</b> M1
<b>修改</b> A	<b>採用工廠</b> ✓ <b>地盤</b>	<b>地盤</b> 啟德G552	<b>制圖</b> 李传鹏	2022-02-11
<b>日期</b> 03.18	<b>材料颜色</b> AL2:ECK3X10063S-XF1	<b>图纸名称</b> 铝料加工图	<b>復核</b> 練松文	2022-02-13
		<b>材料</b> X86150	<b>批准</b> 林仁安	2022-02-15
			<b>圖號</b> X86150-038R	<b>數量</b> -
			<b>單件重量</b> -	(KG)

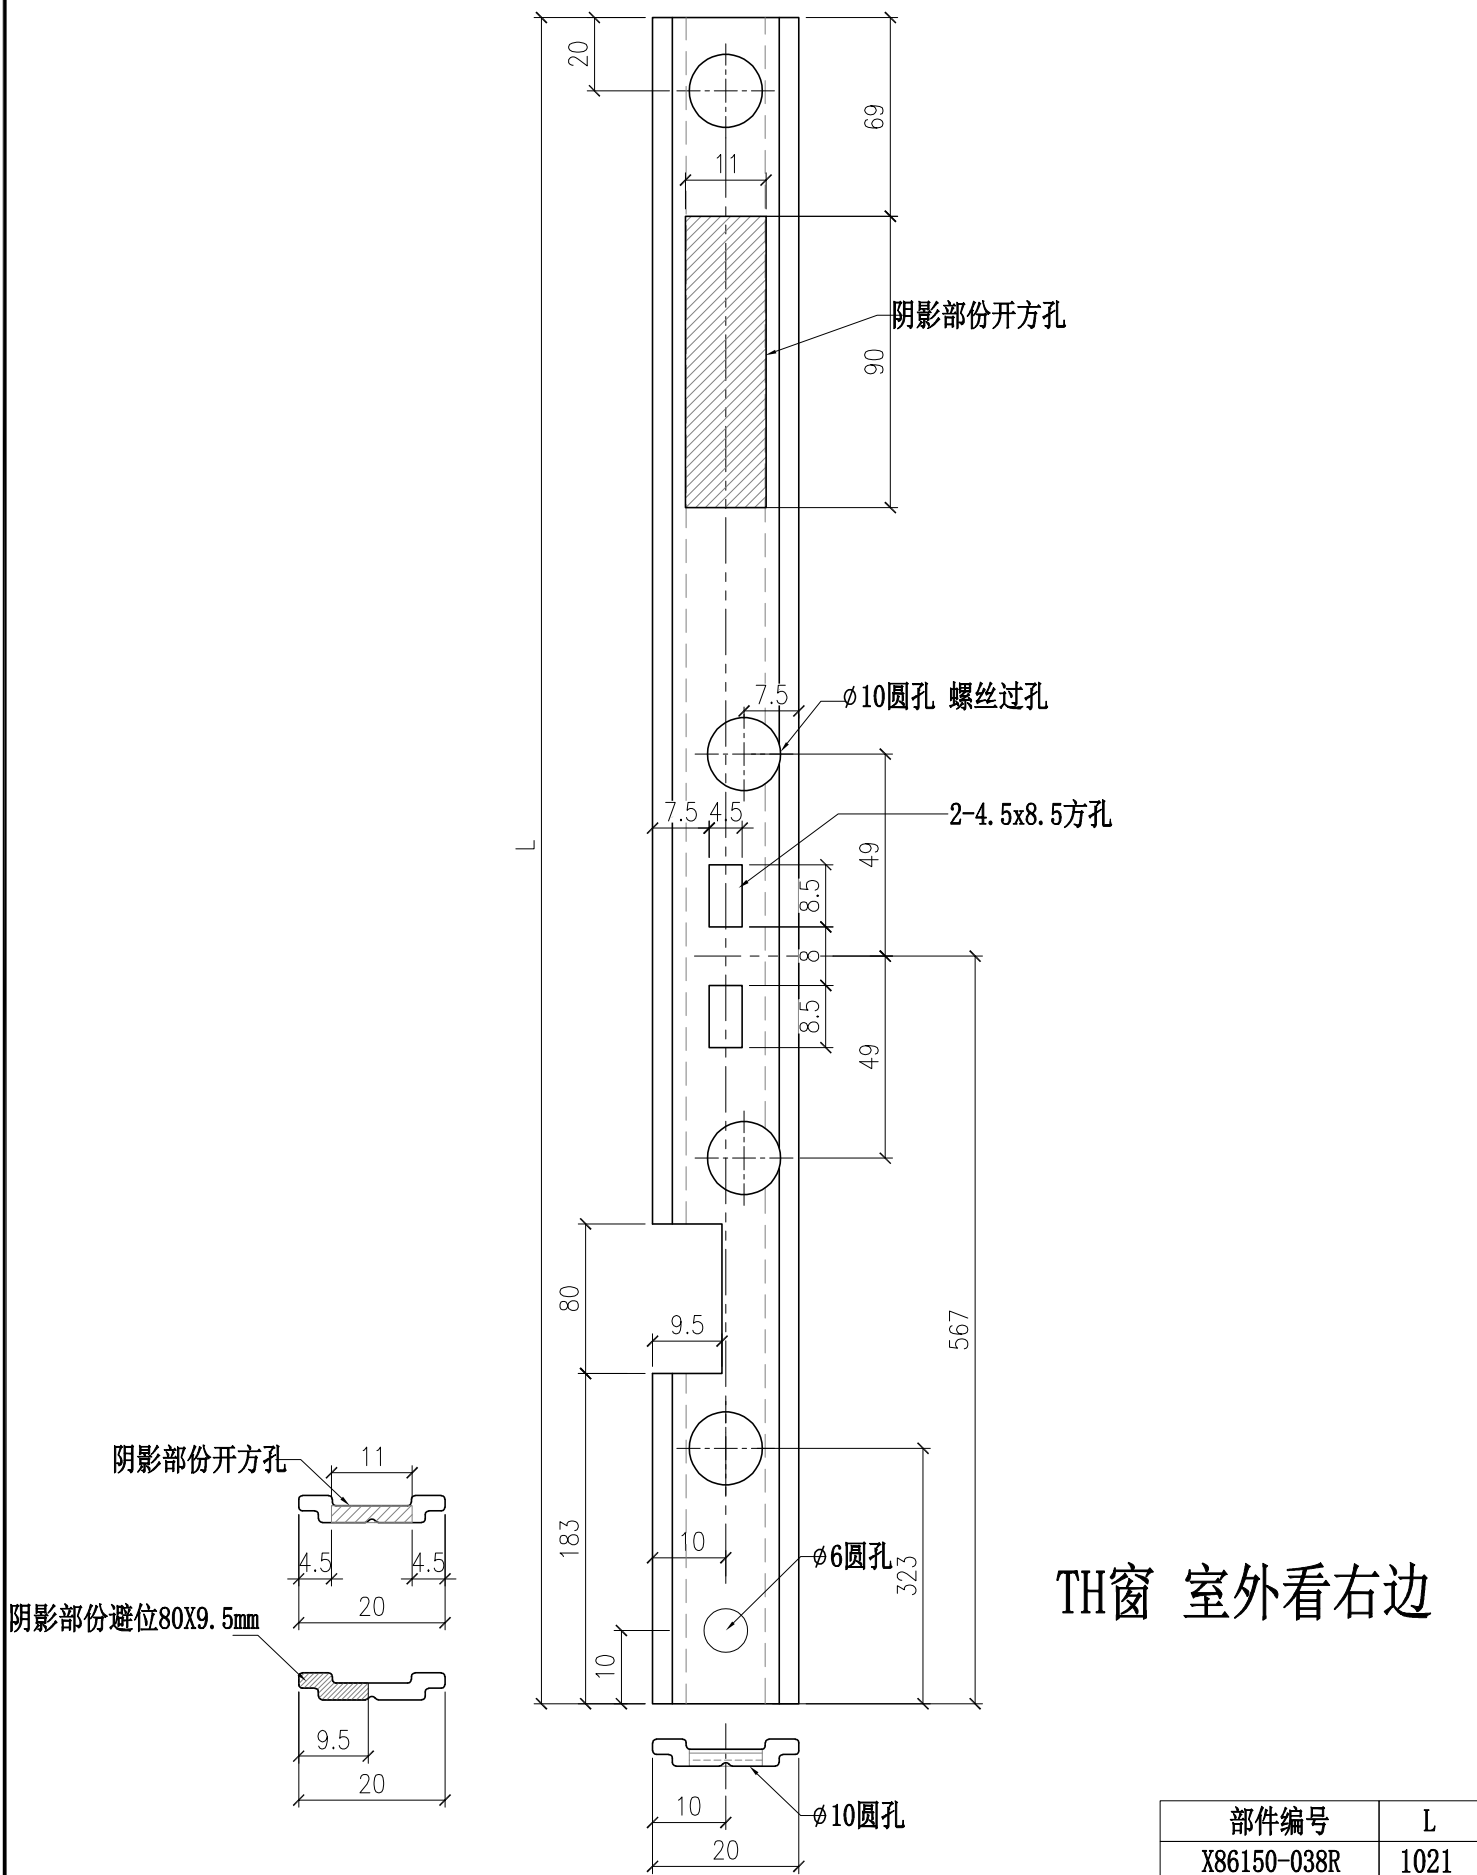


 <b>美特鋁質有限公司</b> MIDI Aluminium Fabricator Ltd.				工程號	J857	類別		物料號	M1		
				地盘	啟德G552	制圖	李传鹏	2022-02-11	圖號	X86150-039	
修改	A		採用工廠	✓ 地盘	图纸名称	铝料加工图	復核	練松文	2022-02-13	數量	-
日期	03.18		材料颜色	AL2:ECK3X10063S-XF1	材料	X86150	批准	林仁安	2022-02-15	單件重量	- (KG)

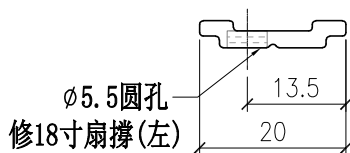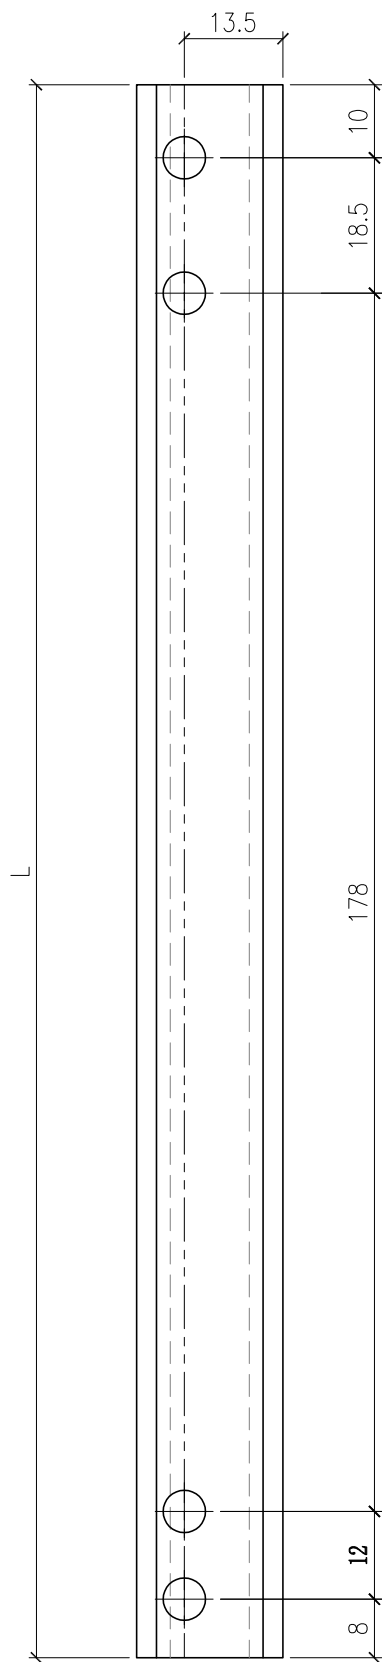


TH窗 室外看左边

部件编号	L
X86150-039	226.5

 <b>美特鋁質有限公司</b> MIDI Aluminium Fabricator Ltd.				工程號	J857	類別		物料號	M1		
				地盘	啟德G552	制圖	李传鹏	2022-02-11	圖號	X86150-039R	
修改	A		採用工廠	✓ 地盘	图纸名称	铝料加工图	復核	練松文	2022-02-13	數量	-
日期	03.18		材料颜色	AL2:ECK3X10063S-XF1	材料	X86150	批准	林仁安	2022-02-15	單件重量	- (KG)

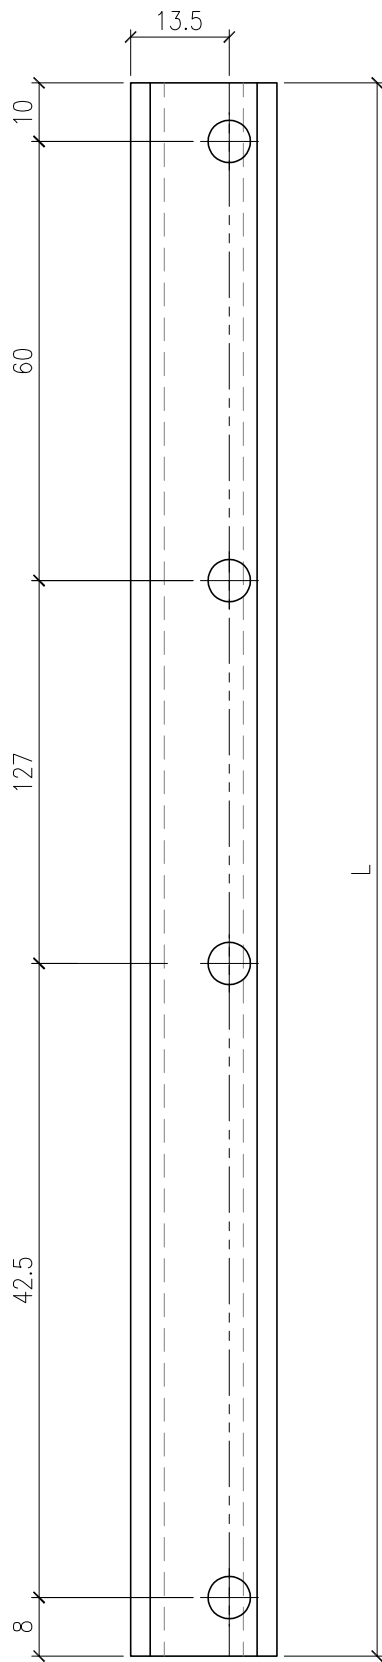


TH窗 室外看右边

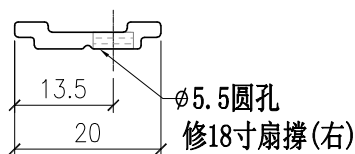

部件编号	L
X86150-039R	226.5



工程號	J857	類別		物料號	-						
地盘	啟德6552	制圖	陈梓豪	20220211	圖號	X86048-P01					
修改	A	B		復核	練松文	20220213	數量	-			
日期	03.16	03.26	採用工廠	✓	地盤	-	图纸名称	铝料加工图			
			材料颜色	AL2: ECK3X10063S-XF1	材料	X86048	批准	林仁安	20220215	單件重量	- (KG)

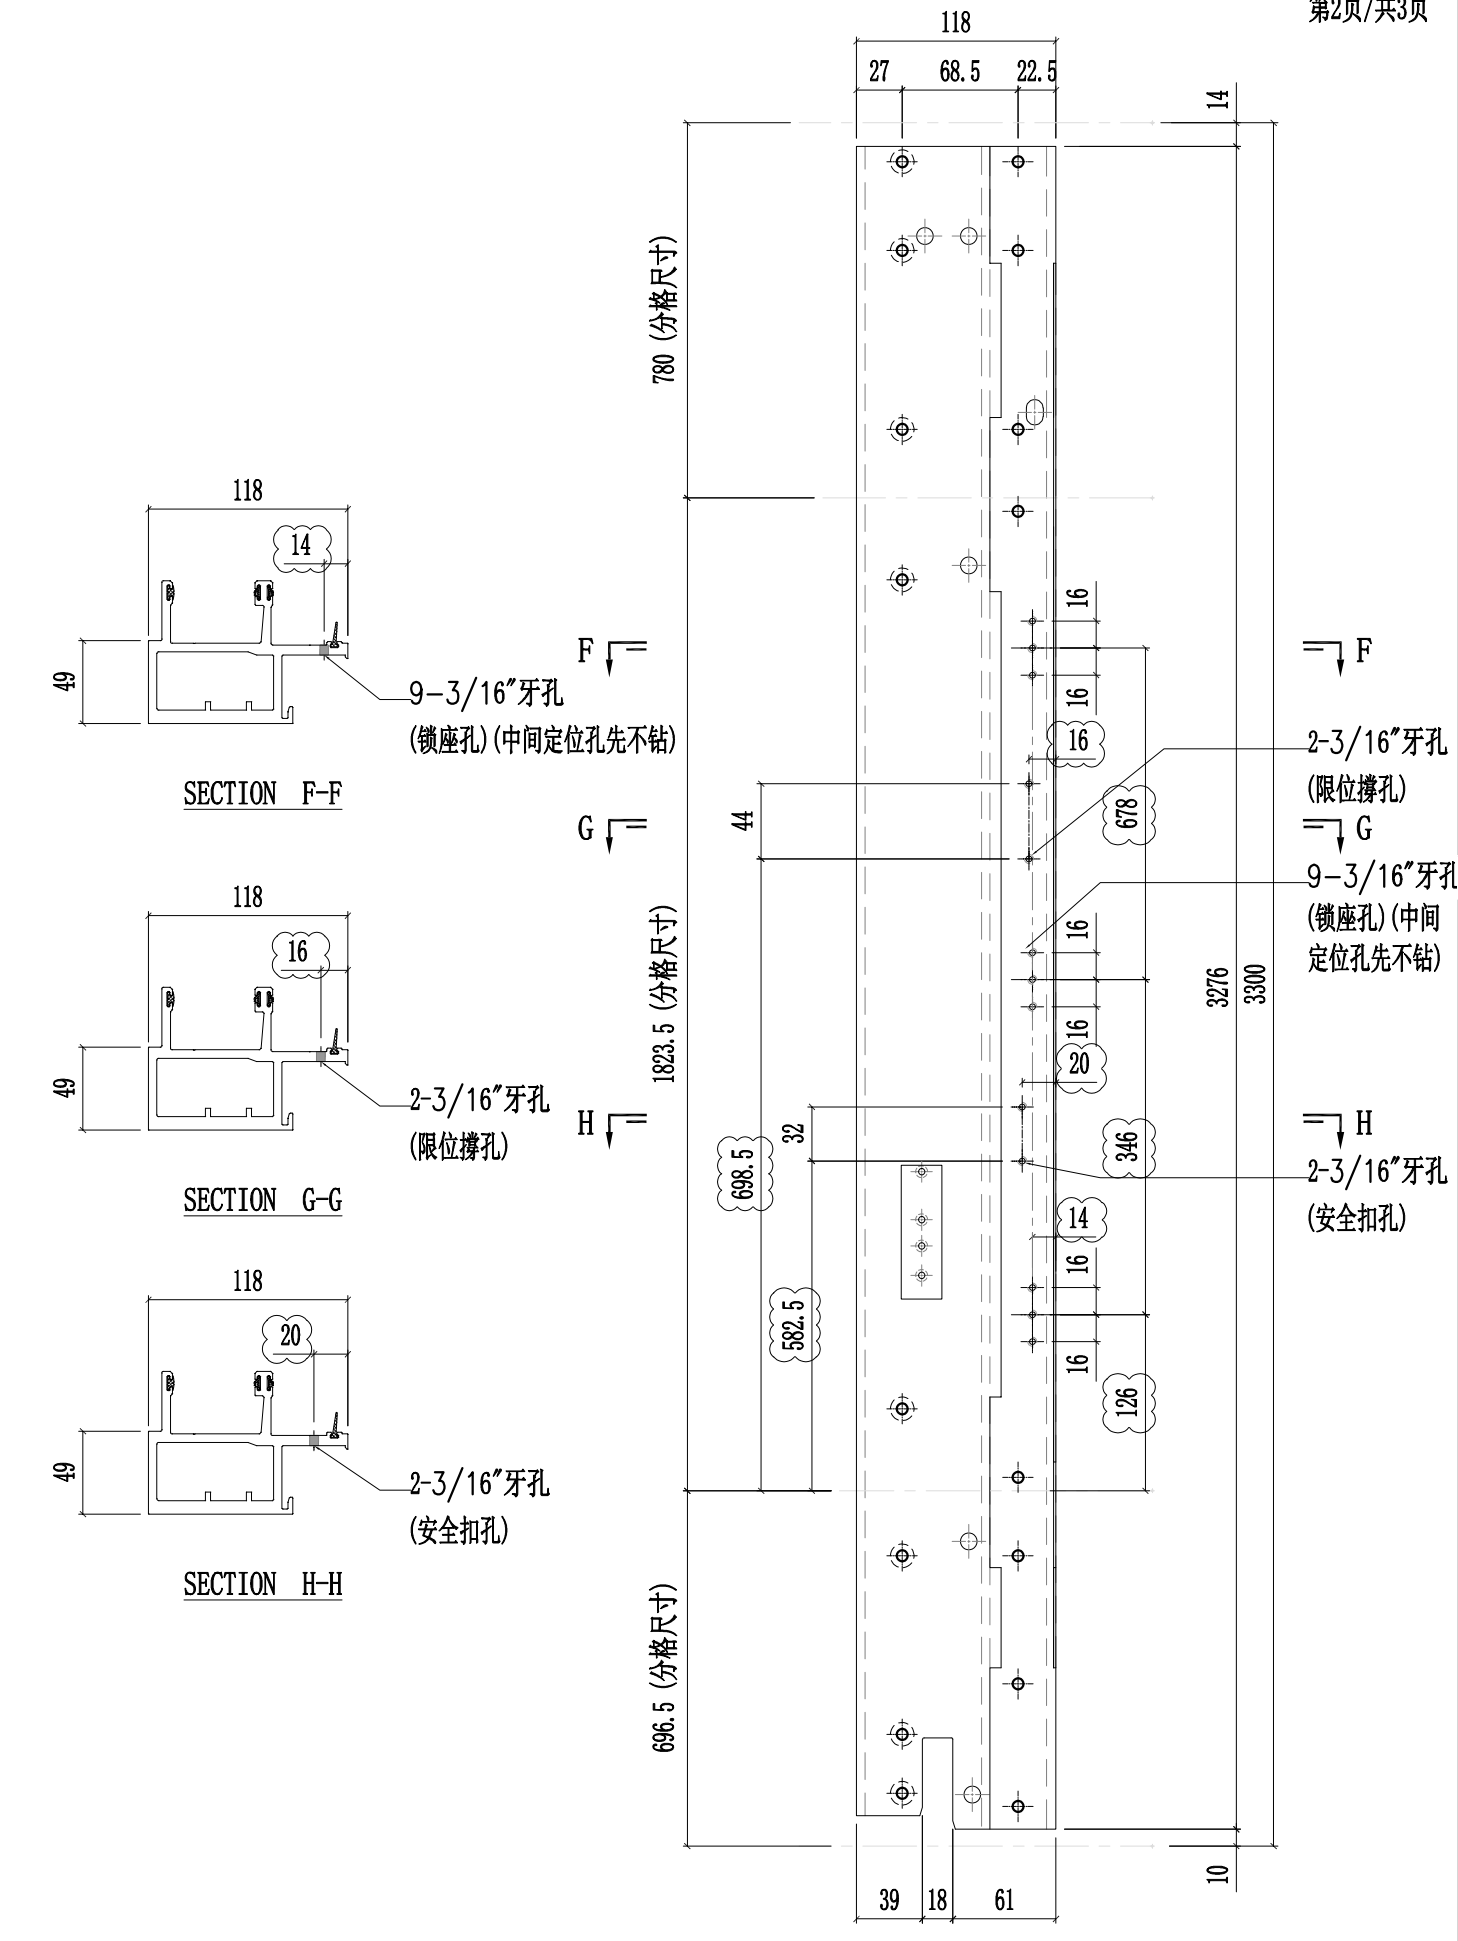




美特鋁質有限公司  
MIDI Aluminium Fabricator Ltd.


工程號	J857	類別		物料號	-										
地盘	啟德6552	制圖	陈梓豪	20220211	圖號	X86048-P01									
修改	A	B	C	採用	工廠	✓	地盤	-	图纸名称	铝料加工图	復核	練松文	20220213	數量	-
日期	03.16	03.26	04.12	材料颜色	AL2:ECK3X10063S-XF1	材料	X86048	批准	林仁安	20220215	單件重量	-	(KG)		

第3页/共3页

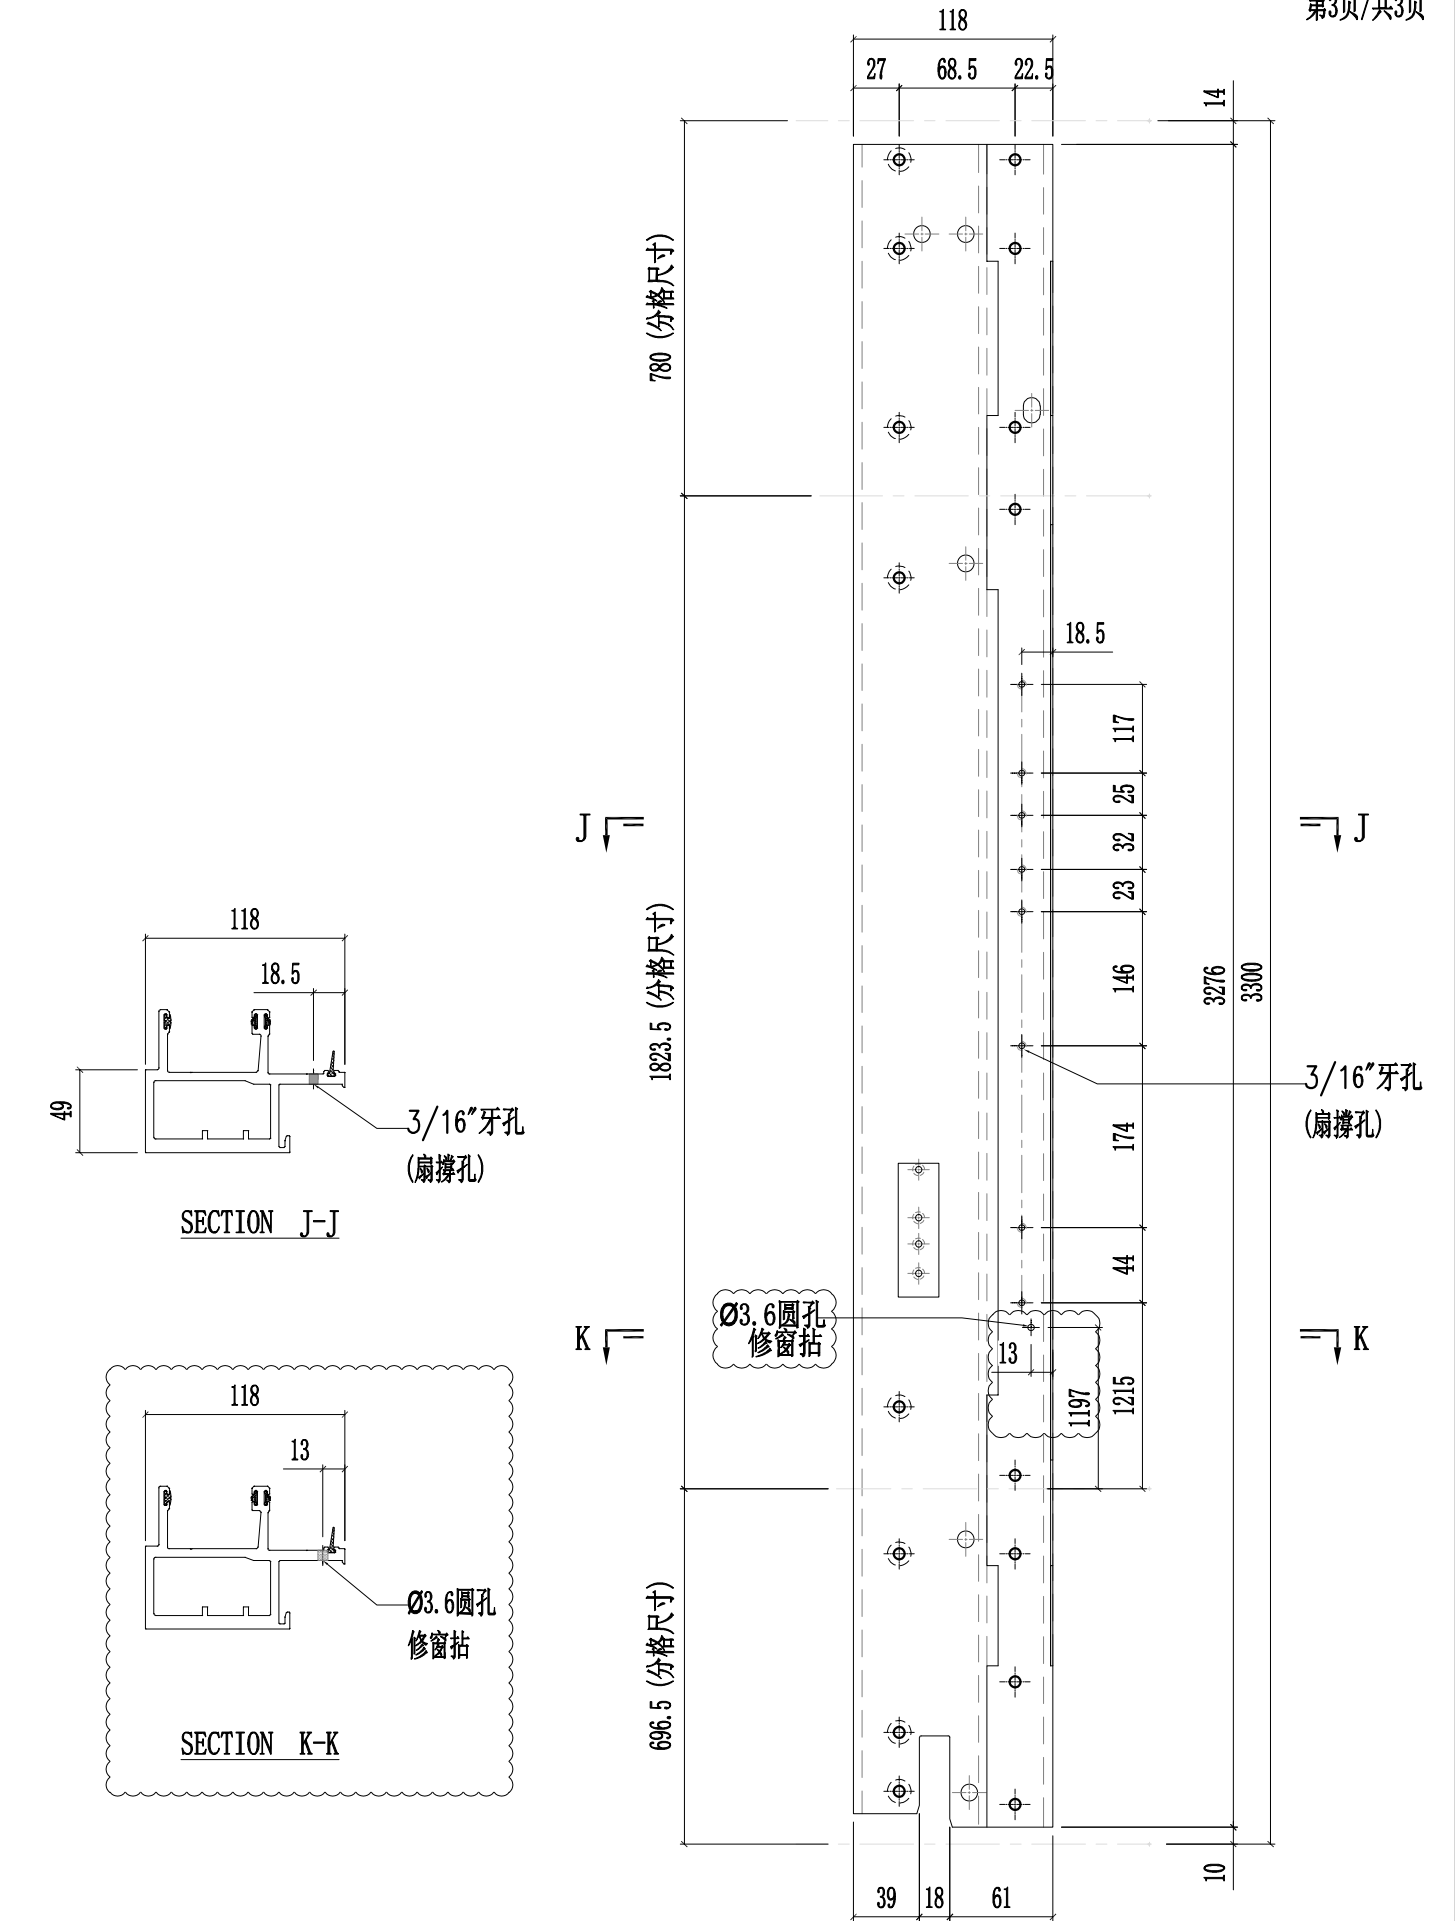




工程號	J857	類別		物料號	-					
地盘	啟德6552	制圖	陈梓豪	20220211	圖號	X86048-P04				
修改	A B C	採用	工廠	✓	地盤	-				
日期	03.16 03.26 04.12	材料颜色	AL2: ECK3X10063S-XF1	图纸名称	铝料加工图	復核	練松文	20220213	數量	-
				材料	X86048	批准	林仁安	20220215	單件重量	- (KG)

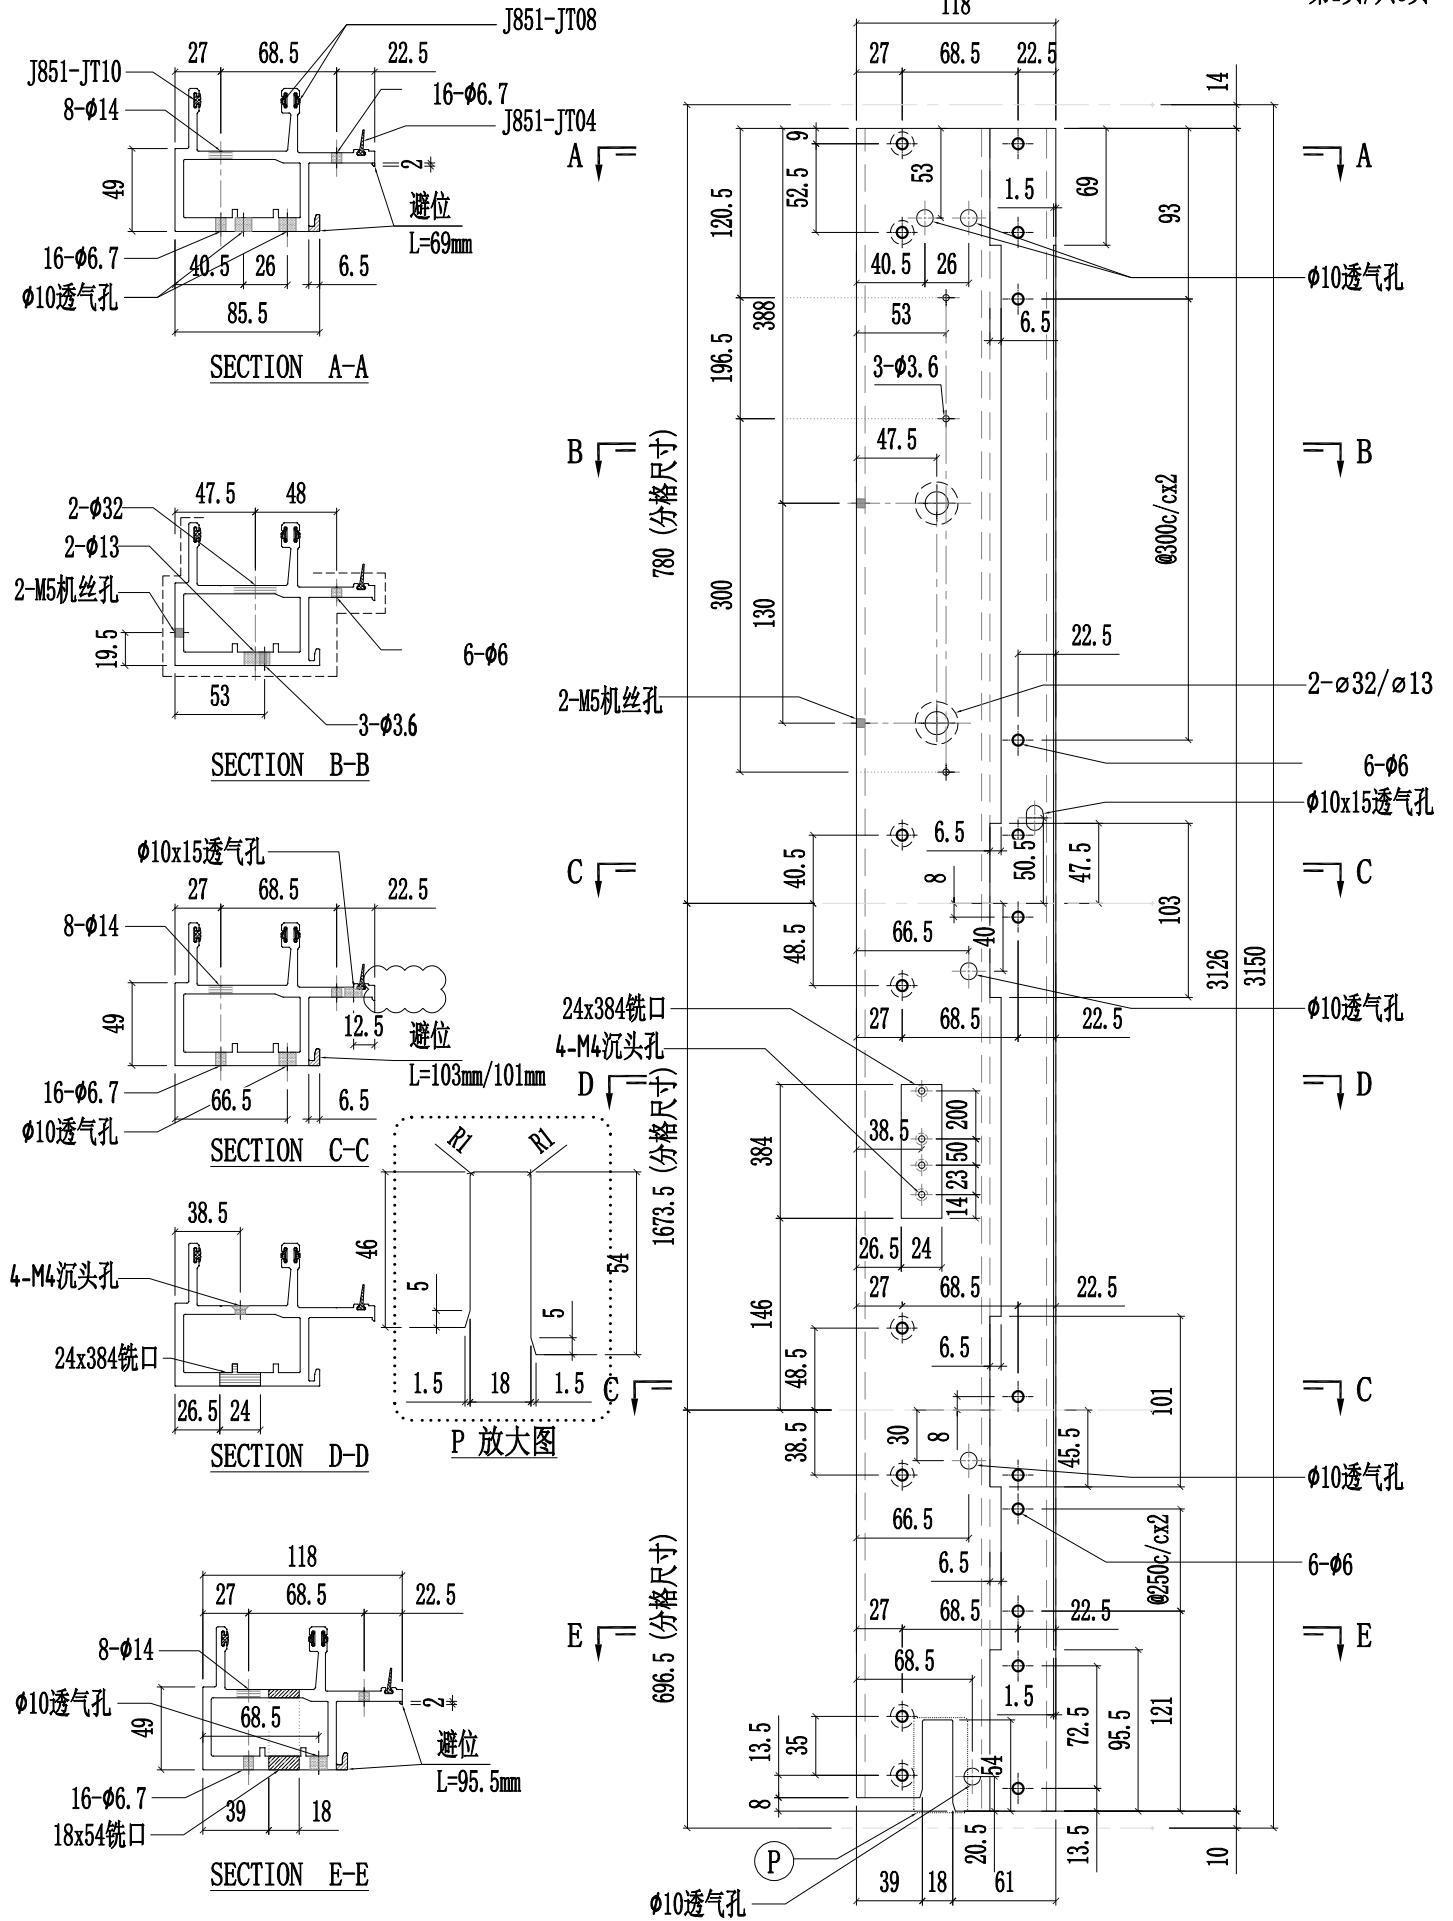



工程號	J857	類別		物料號	-									
地盘	啟德6552	制圖	陈梓豪	20220211	圖號	X86048-P04								
修改	A	B	C	採用工廠	✓	地盤	-	图纸名称	铝料加工图	復核	練松文	20220213	數量	-
日期	03.16	03.26	04.12	材料颜色	AL2:ECX3X10063S-XF1	材料	X86048	批准	林仁安	20220215	單件重量	-	(KG)	



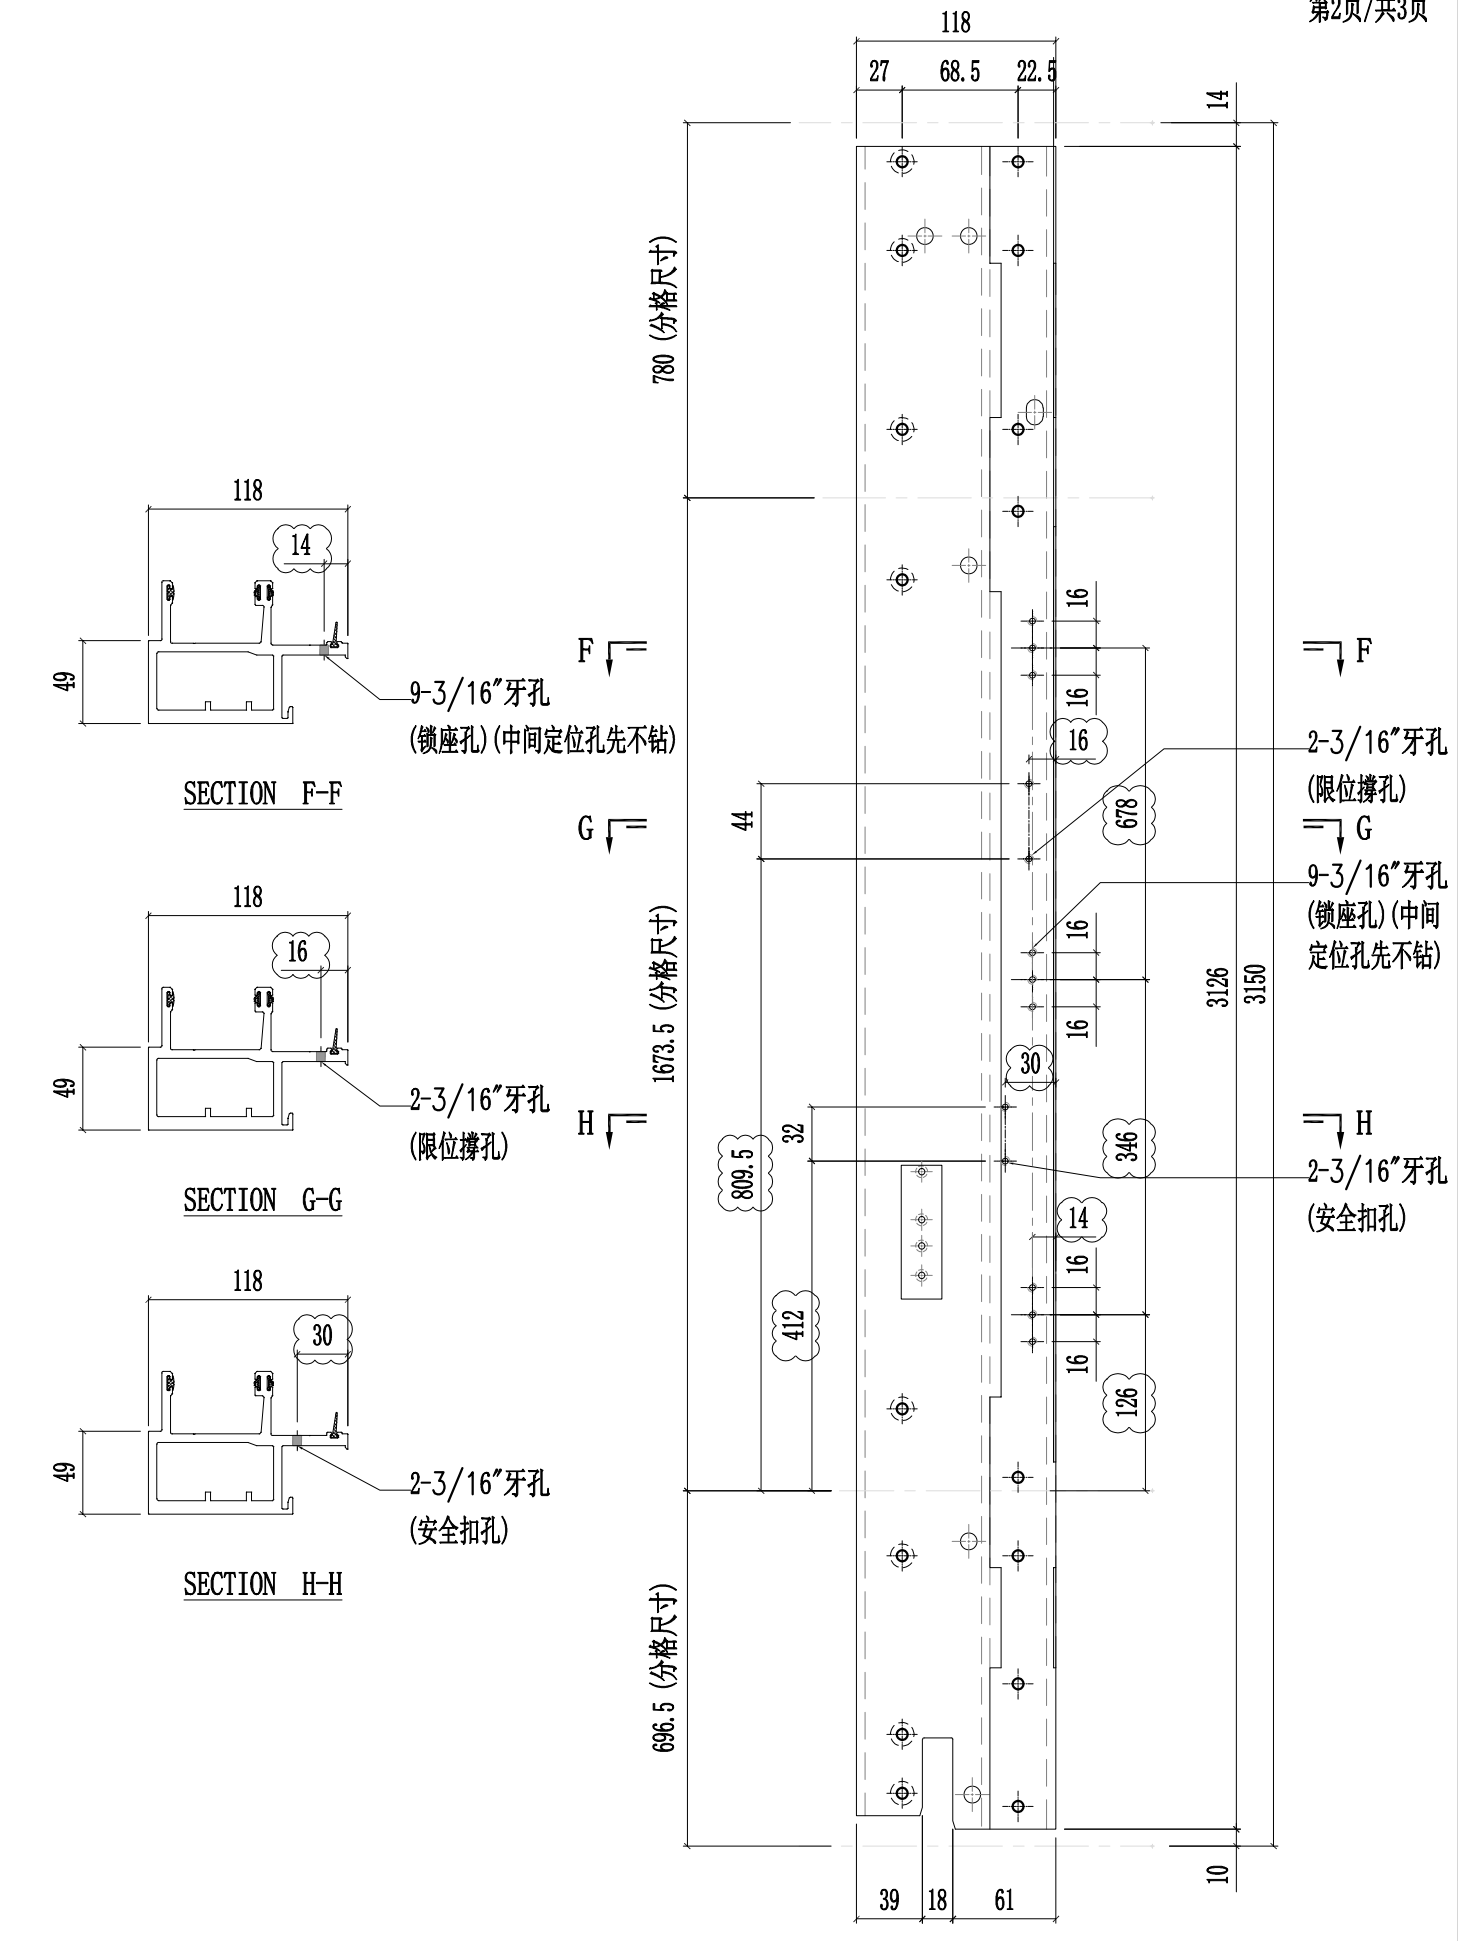




美特鋁質有限公司  
MIDI Aluminium Fabricator Ltd.

工程號	J857	類別		物料號	-									
地盘	啟德6552	制圖	陈梓豪	20220211	圖號	X86048-P04								
修改	A	B	C	採用工廠	✓	地盤	-	图纸名称	铝料加工图	復核	練松文	20220213	數量	-
日期	03.16	04.12	04.12	材料颜色	AL2:ECX3X10063S-XF1	材料	X86048	批准	林仁安	20220215	單件重量	-	(KG)	

第3页/共3页

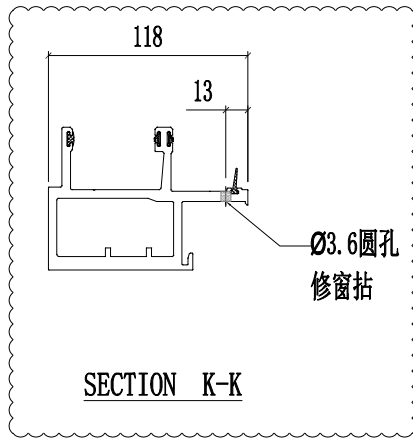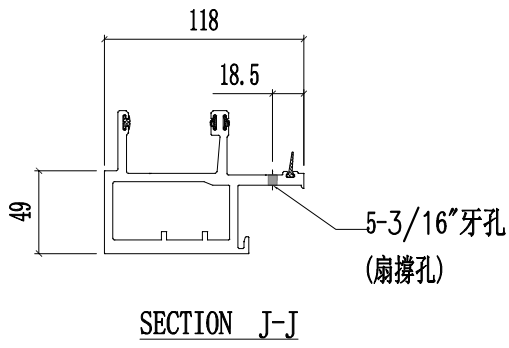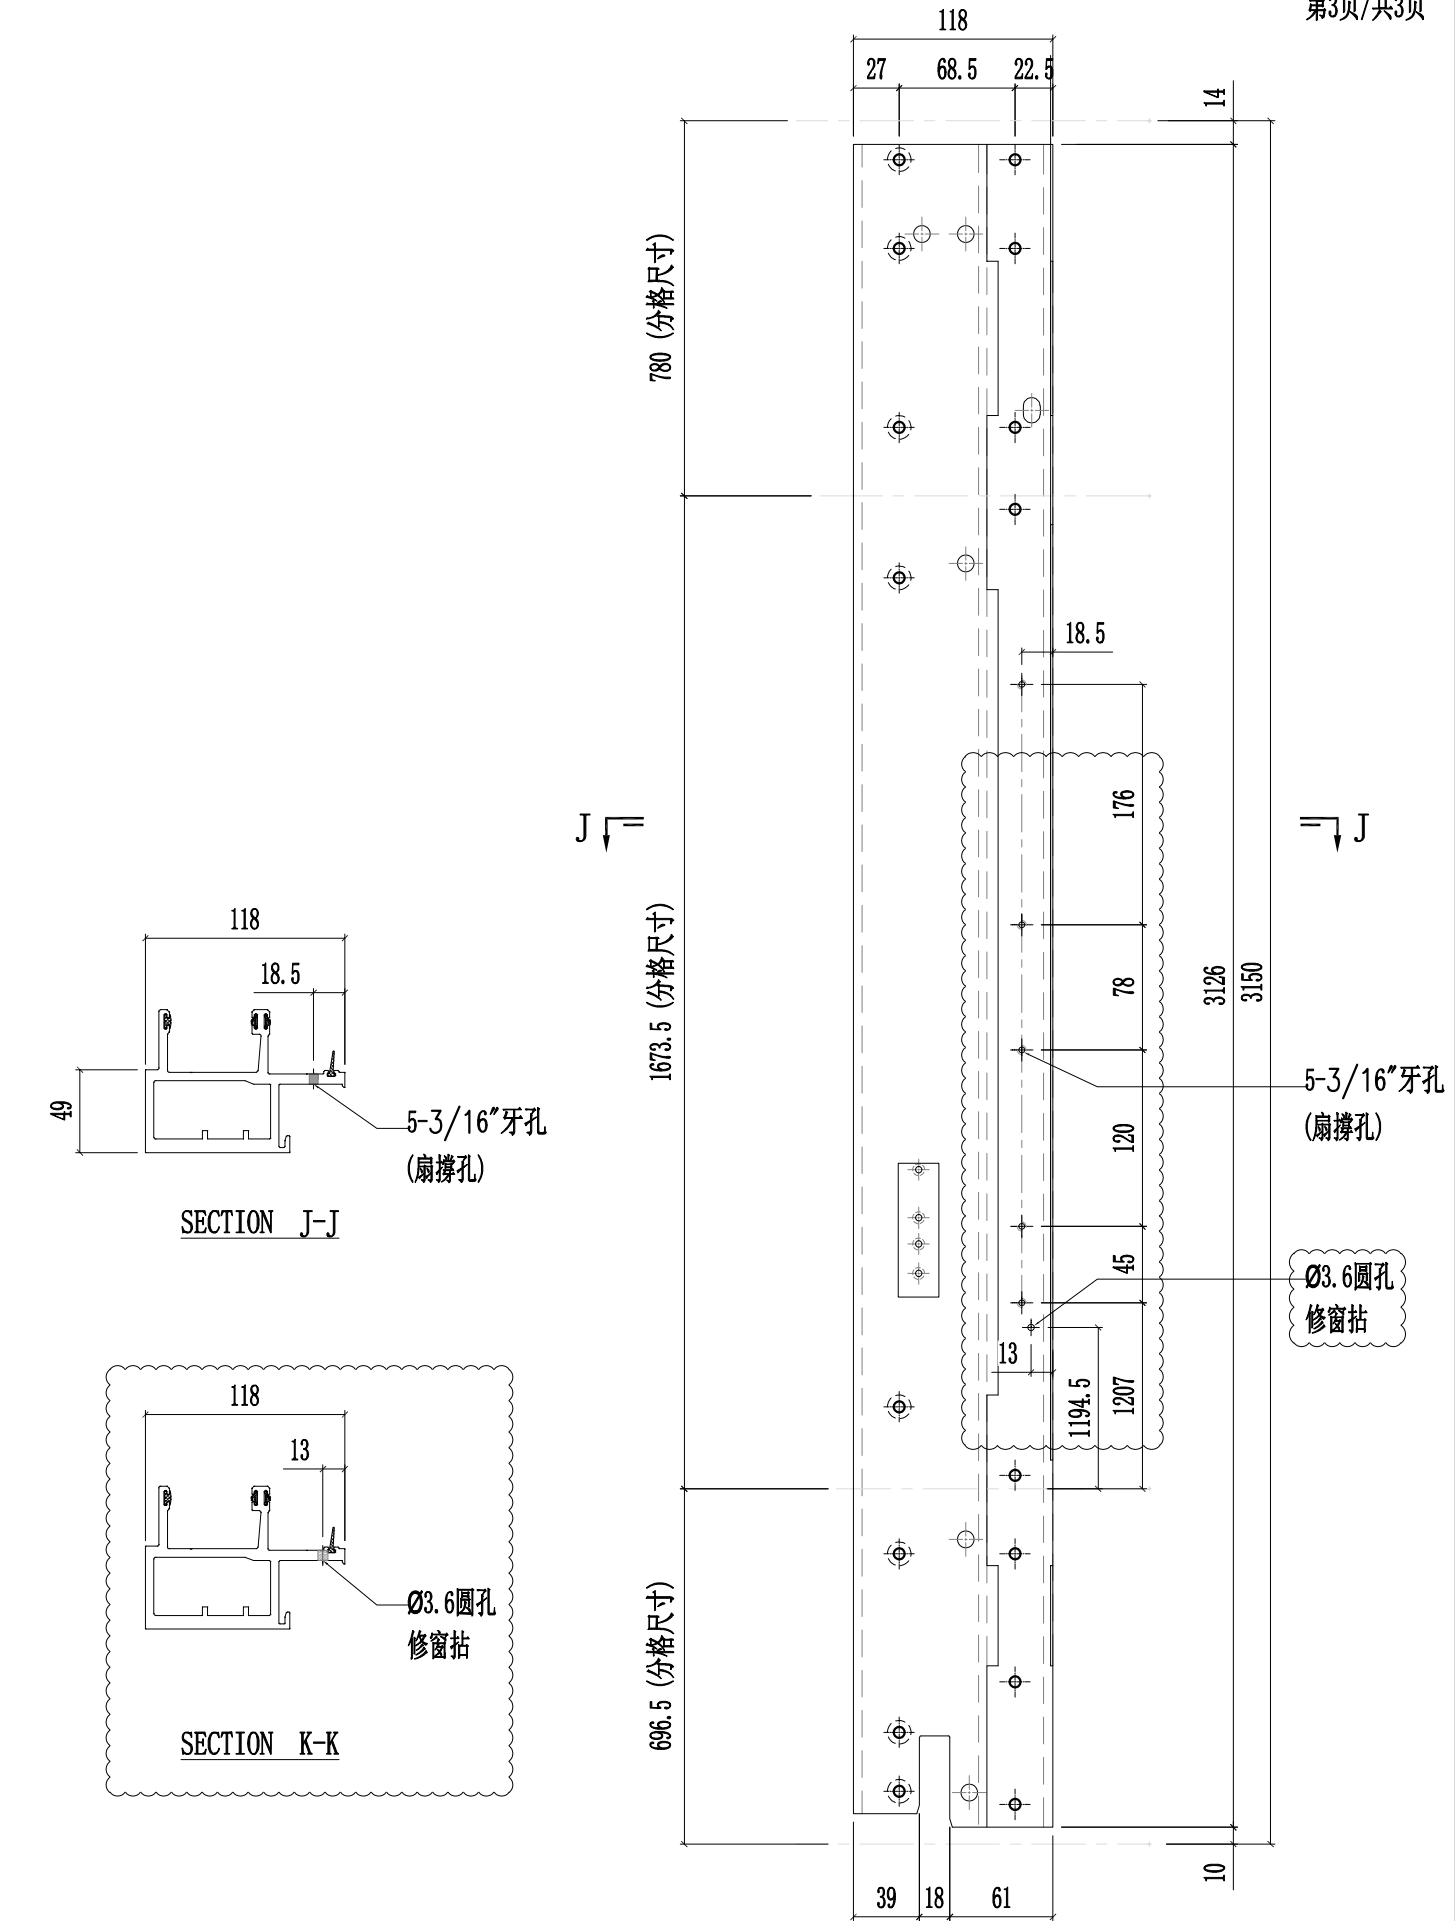

5-3/16"牙孔 (扇撐孔)


Ø3.6圓孔 修窗拈



美特铝质有限公司  
MIDI Aluminium Fabricator Ltd.

工程號	J857	類別		物料號	-					
地盘	啟德6552	制圖	陈梓豪	20220211	圖號	X86048-P05				
修改	A B C	採用	工廠	✓	地盤	-				
日期	03.16 03.26 04.12	材料颜色	AL2: ECK3X10063S-XF1	图纸名称	铝料加工图	復核	練松文	20220213	數量	-
				材料	X86048	批准	林仁安	20220215	單件重量	- (KG)


第1页/共3页

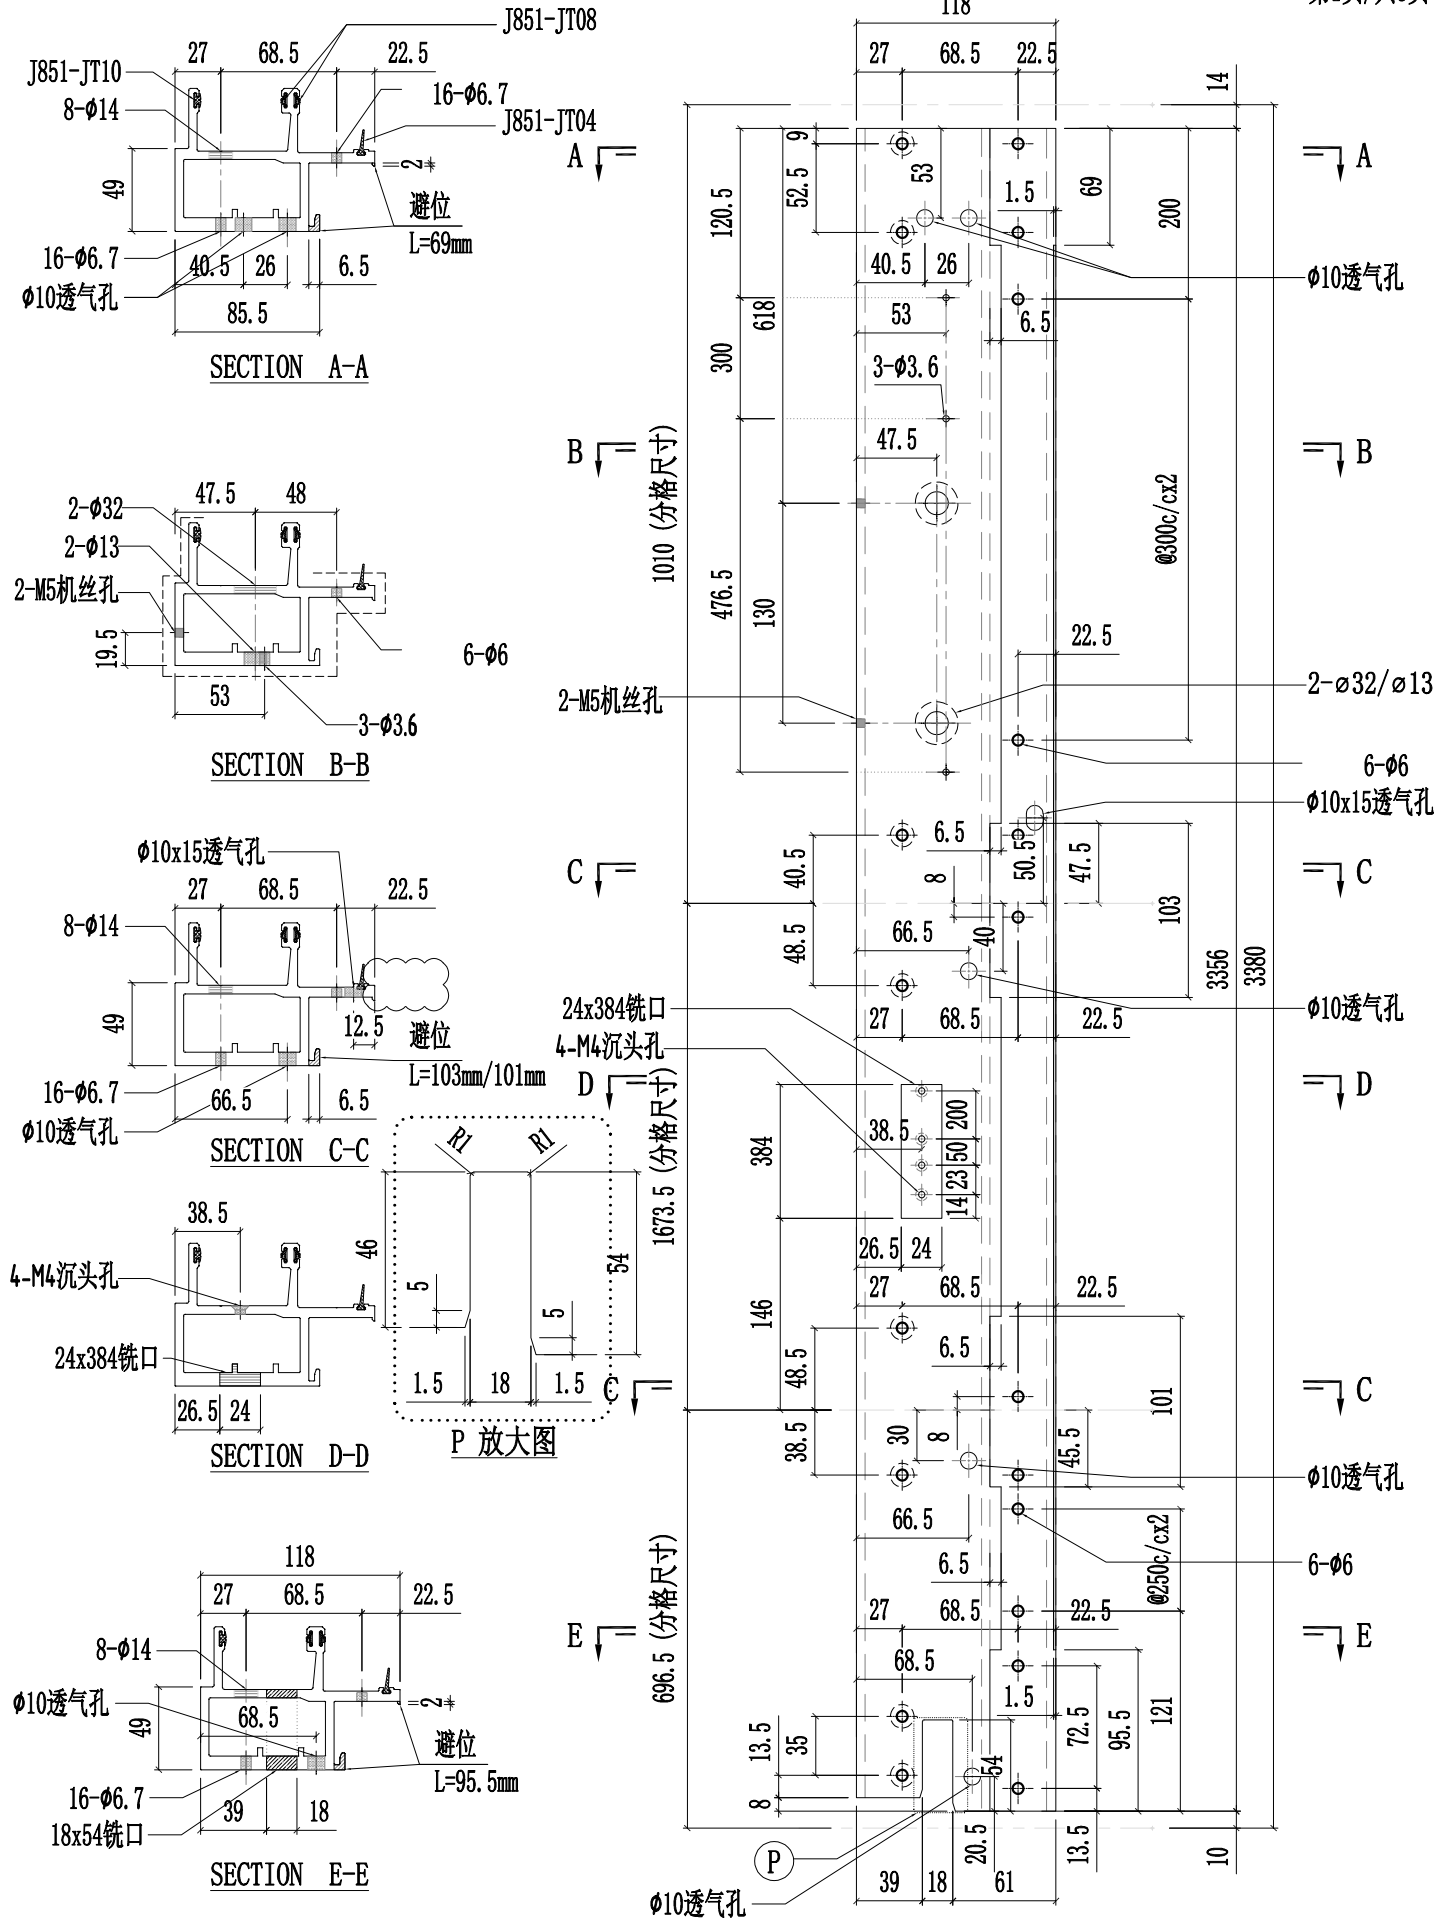



美特鋁質有限公司  
MIDI Aluminium Fabricator Ltd.

工程號	J857	類別		物料號	-										
地盘	啟德6552	制圖	陈梓豪	20220211	圖號	X86048-P05									
修改	A	B	C	採用	工廠	✓	地盤	-	图纸名称	铝料加工图	復核	練松文	20220213	數量	-
日期	03.16	03.26	04.12	材料颜色	AL2:ECK3X10063S-XF1	材料	X86048	批准	林仁安	20220215	單件重量	-	(KG)		



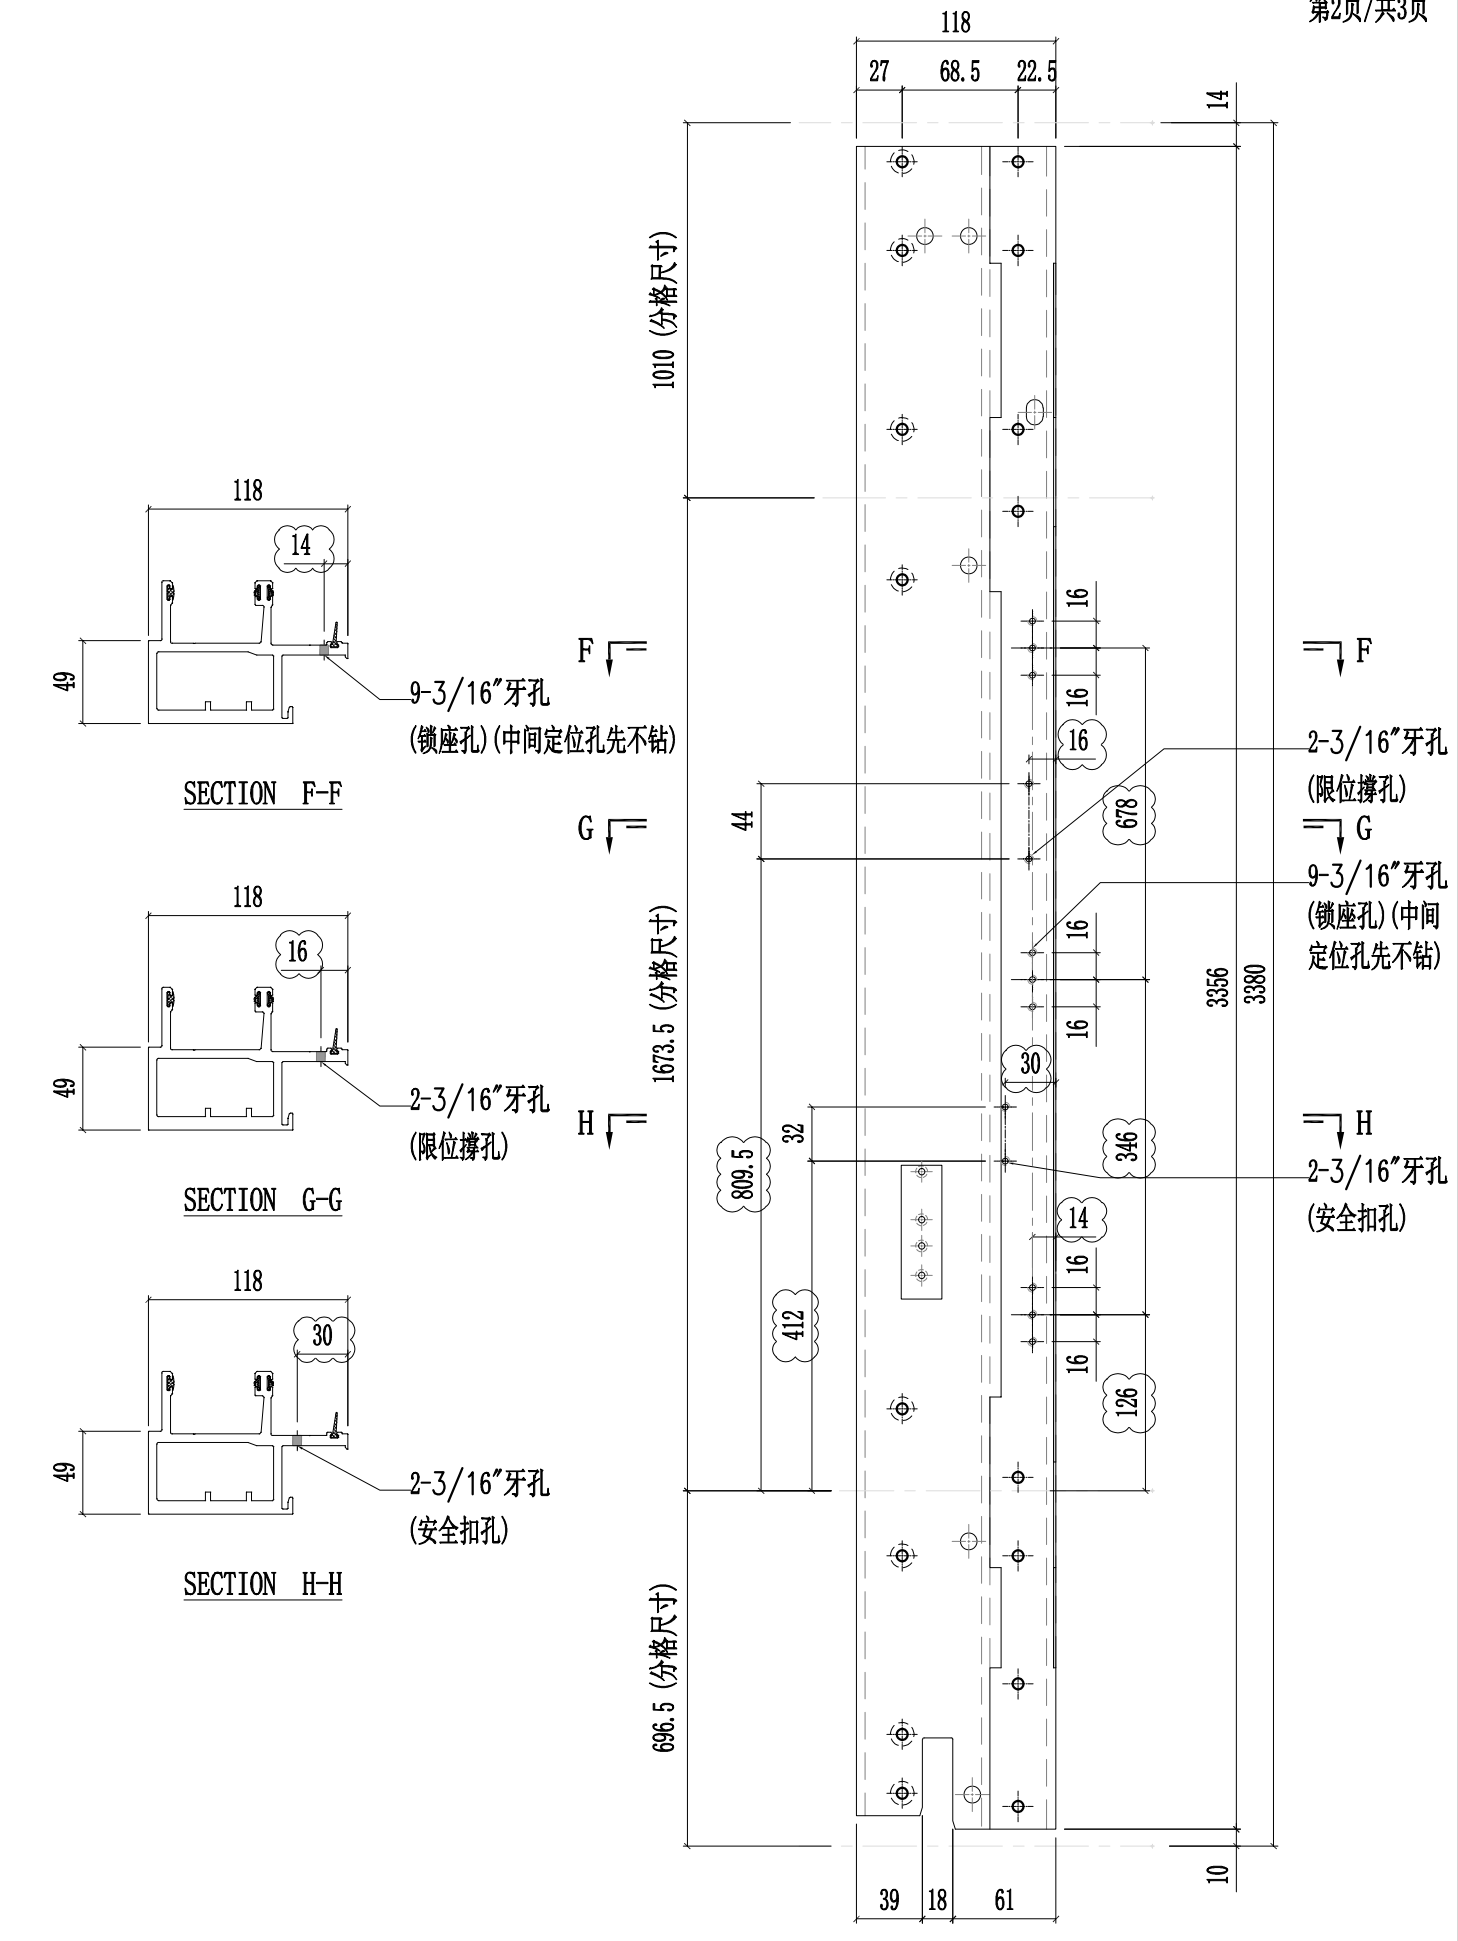




美特鋁質有限公司  
MIDI Aluminium Fabricator Ltd.

工程號	J857	類別		物料號	-										
地盘	啟德6552	制圖	陈梓豪	20220211	圖號	X86048-P05									
修改	A	B	C	採用	工廠	✓	地盤	-	图纸名称	铝料加工图	復核	練松文	20220213	數量	-
日期	03.16	04.12	04.12	材料颜色	AL2:ECX3X10063S-XF1	材料	X86048	批准	林仁安	20220215	單件重量	-	(KG)		

第3页/共3页

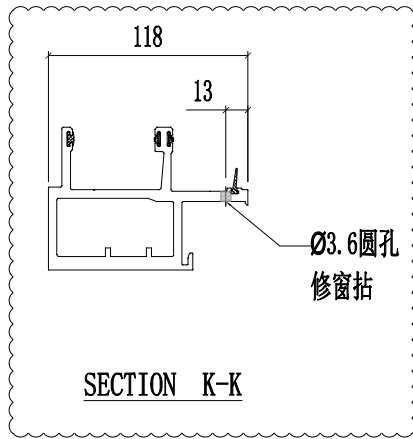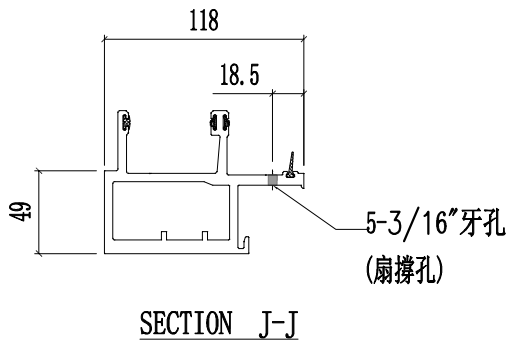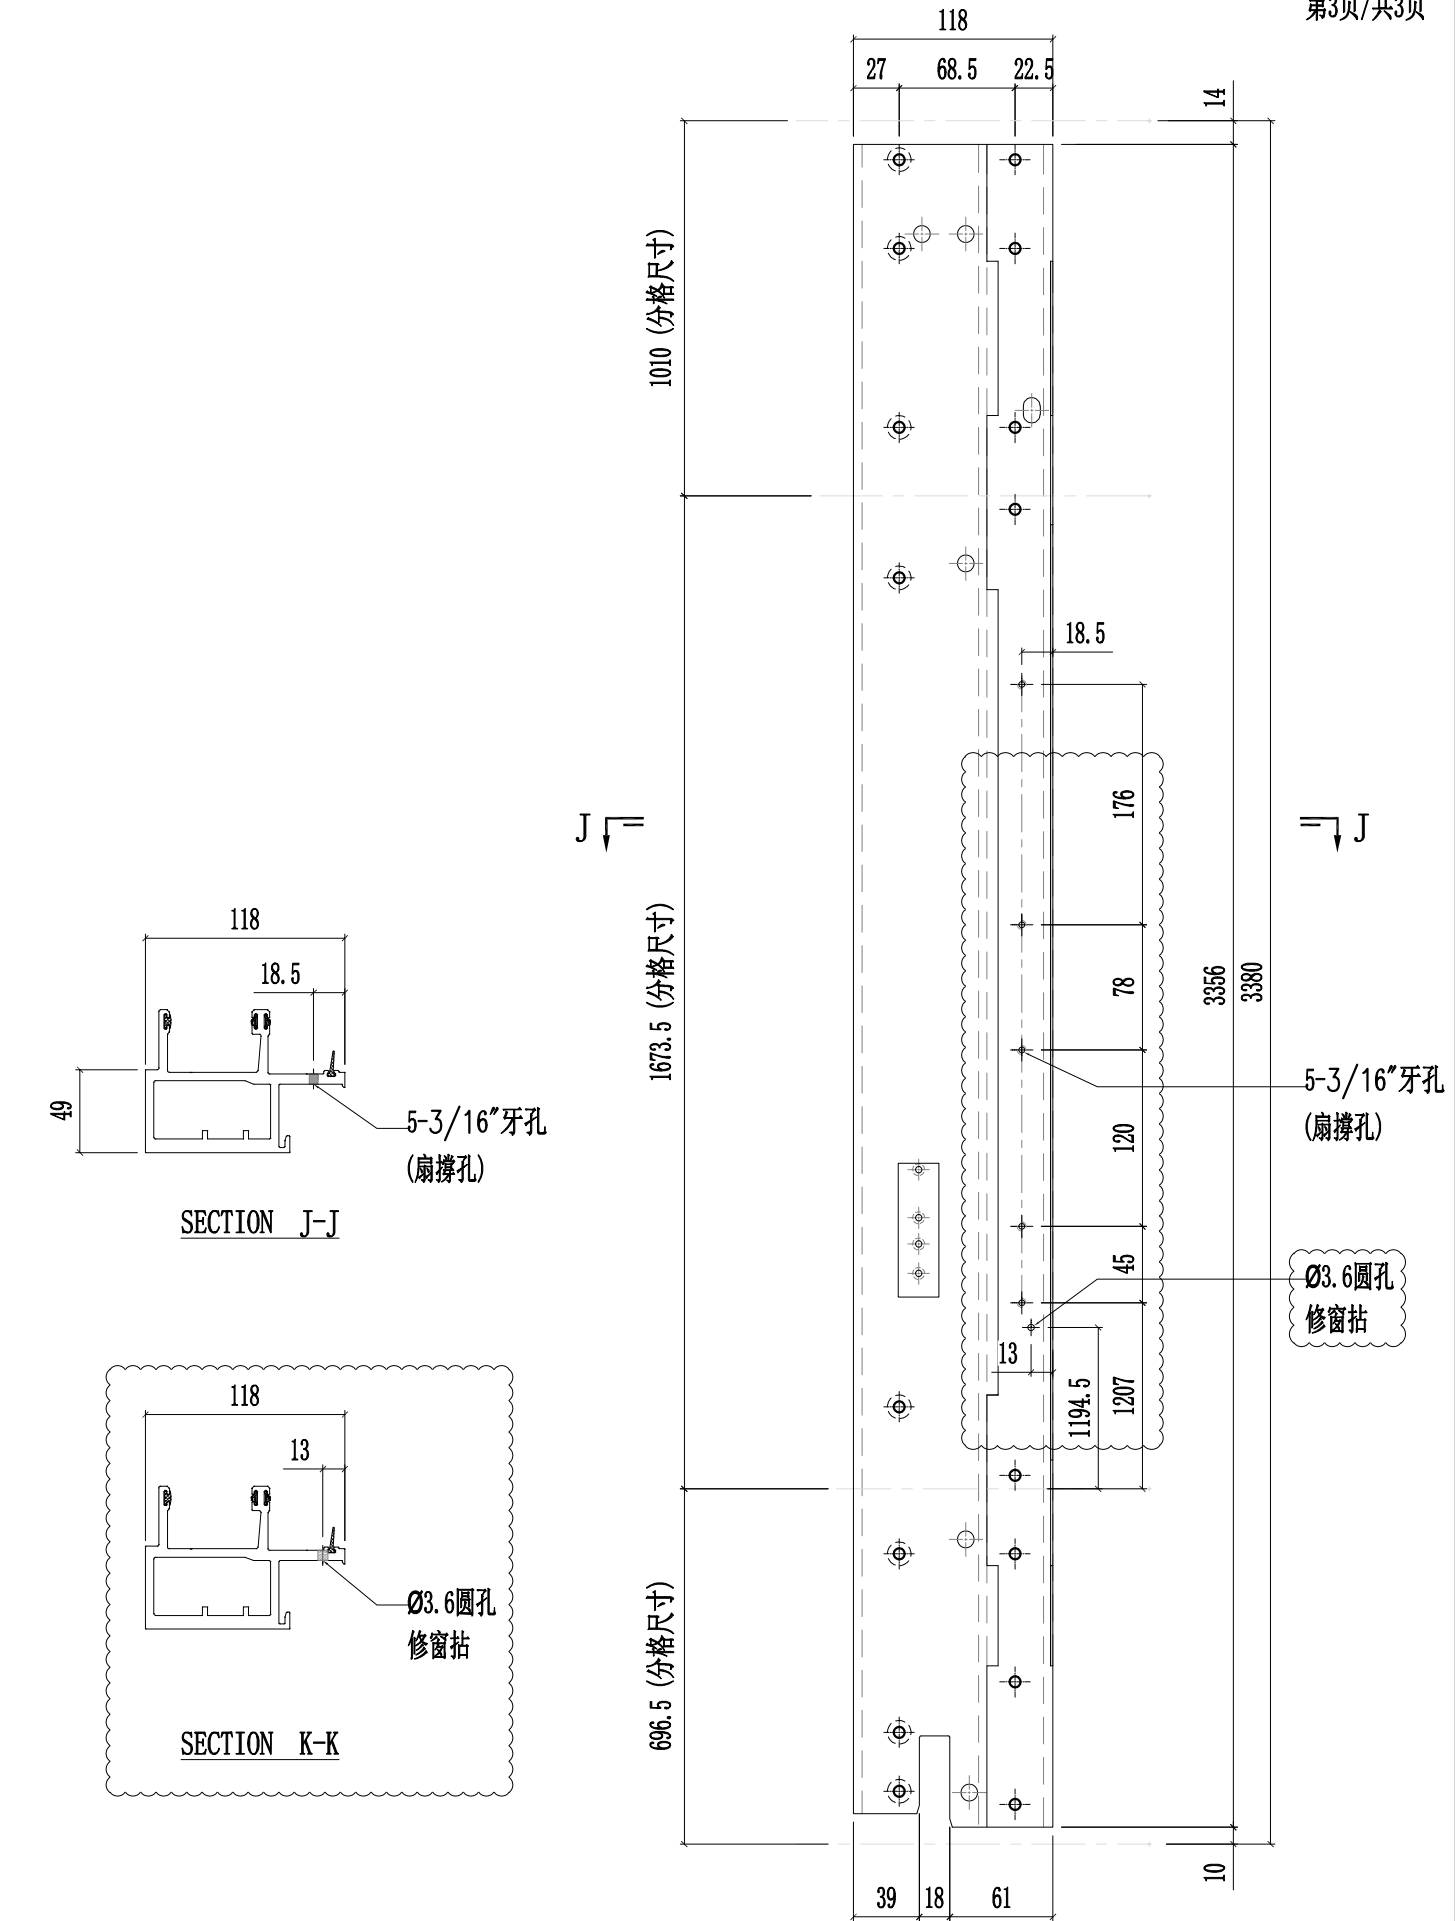




美特铝质有限公司  
MIDI Aluminium Fabricator Ltd.

工程號	J857	類別		物料號	-						
地盘	啟德6552	制圖	陈梓豪	20220211	圖號	X86048-P06					
修改	A B C	採用	工廠	✓	地盤	-					
日期	03.16 03.26 04.12	材料颜色	AL2: ECK3X10063S-XF1	材料	X86048	批准	林仁安	20220215	單件重量	-	(KG)


第1页/共3页

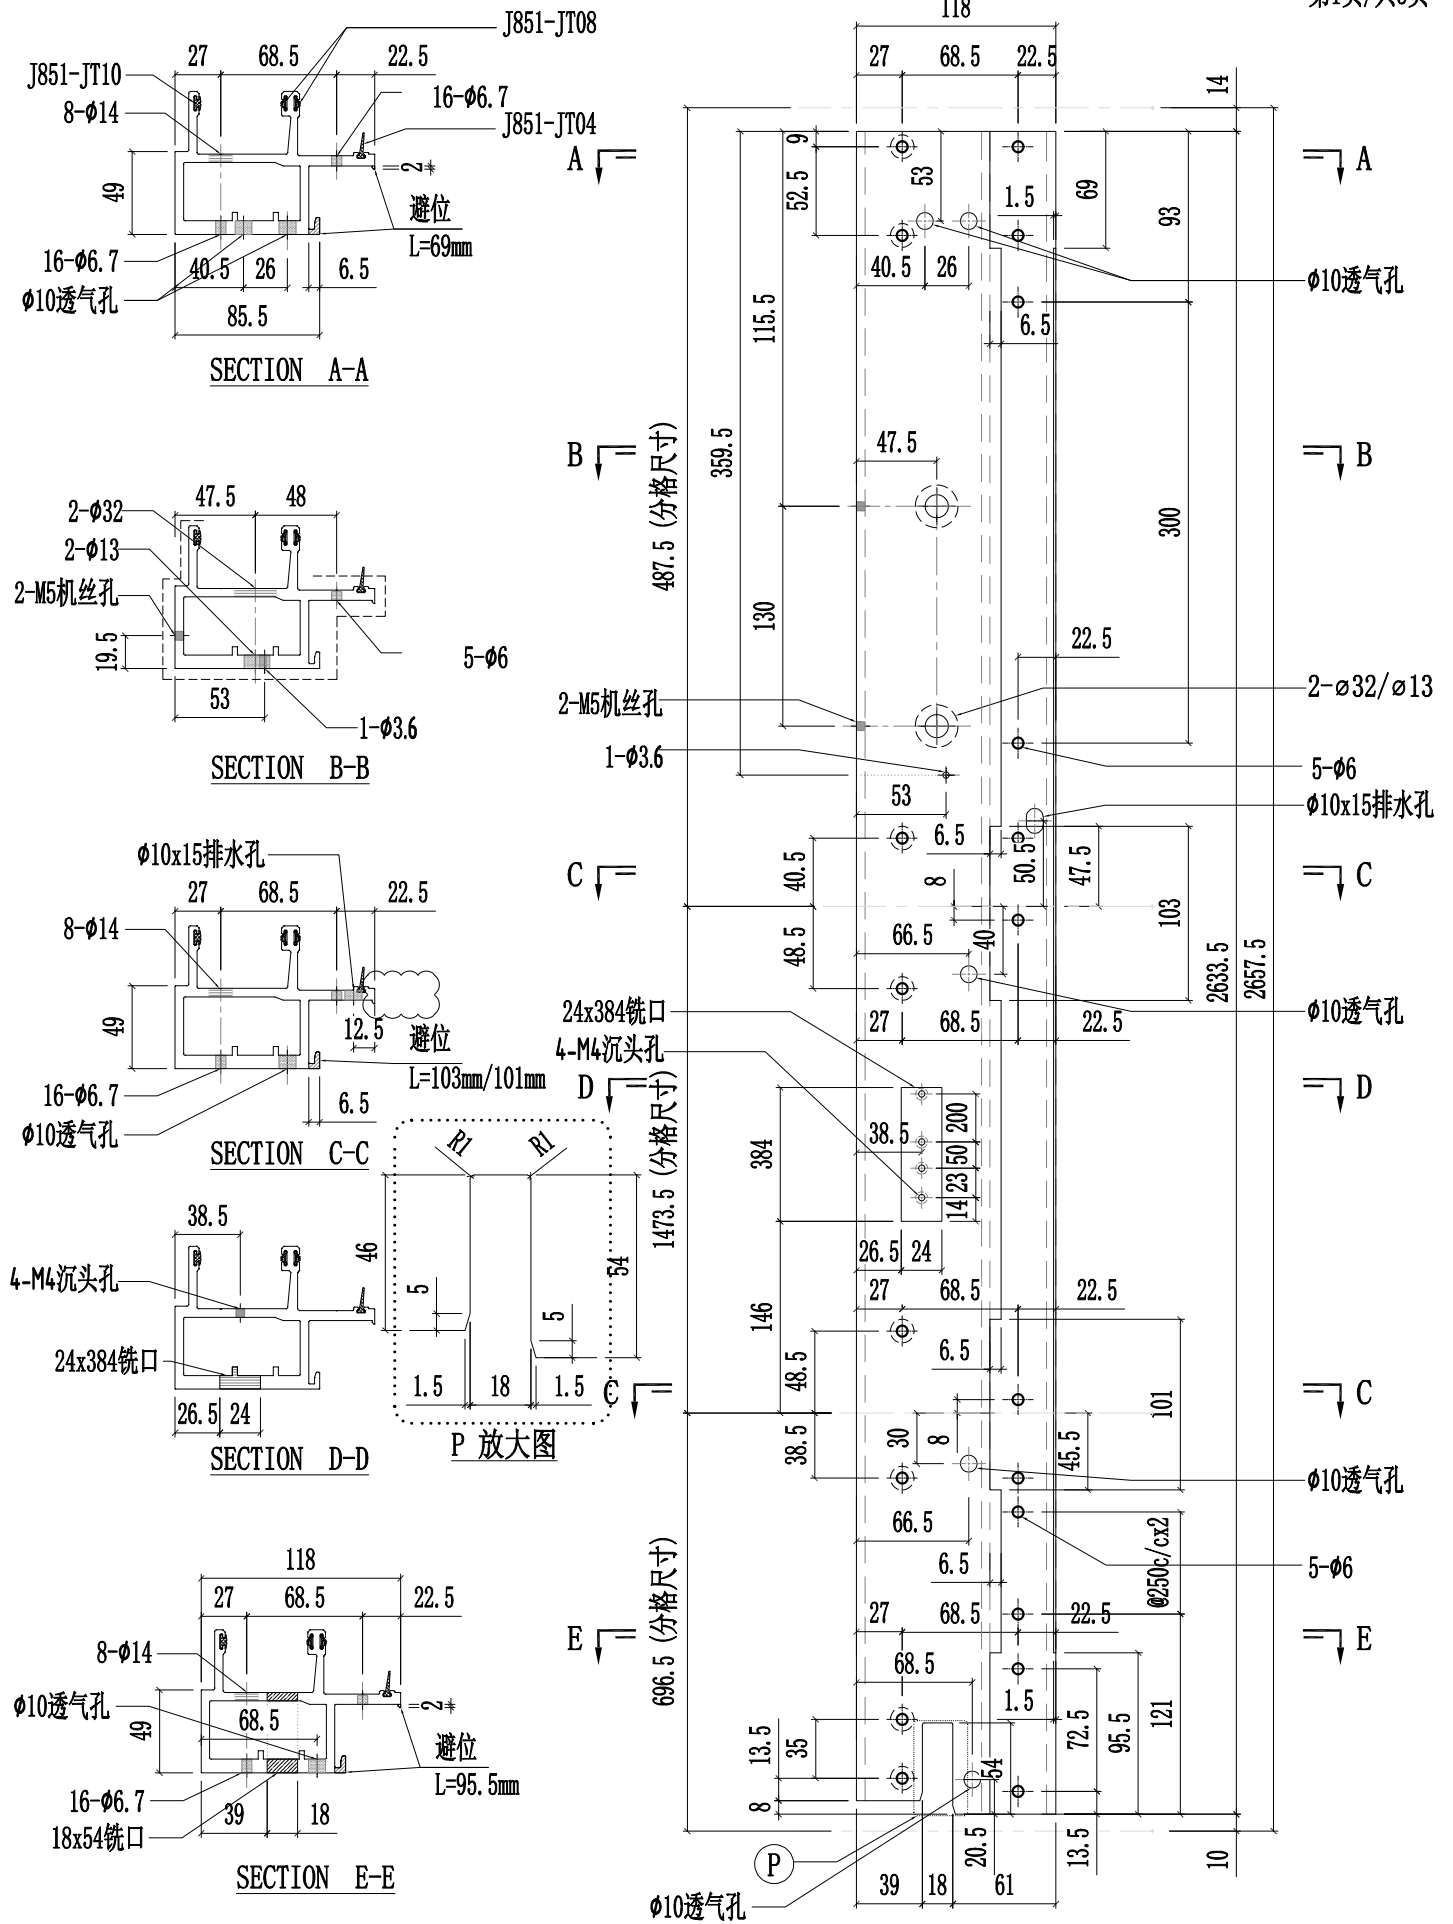



美特鋁質有限公司  
MIDI Aluminium Fabricator Ltd.

工程號	J857	類別		物料號	-									
地盘	啟德6552	制圖	陈梓豪	20220211	圖號	X86048-P06								
修改	A	B	C	採用工廠	✓	地盤	-	图纸名称	铝料加工图	復核	練松文	20220213	數量	-
日期	03.16	03.26	04.12	材料颜色	AL2:ECX3X10063S-XF1	材料	X86048	批准	林仁安	20220215	單件重量	-	(KG)	

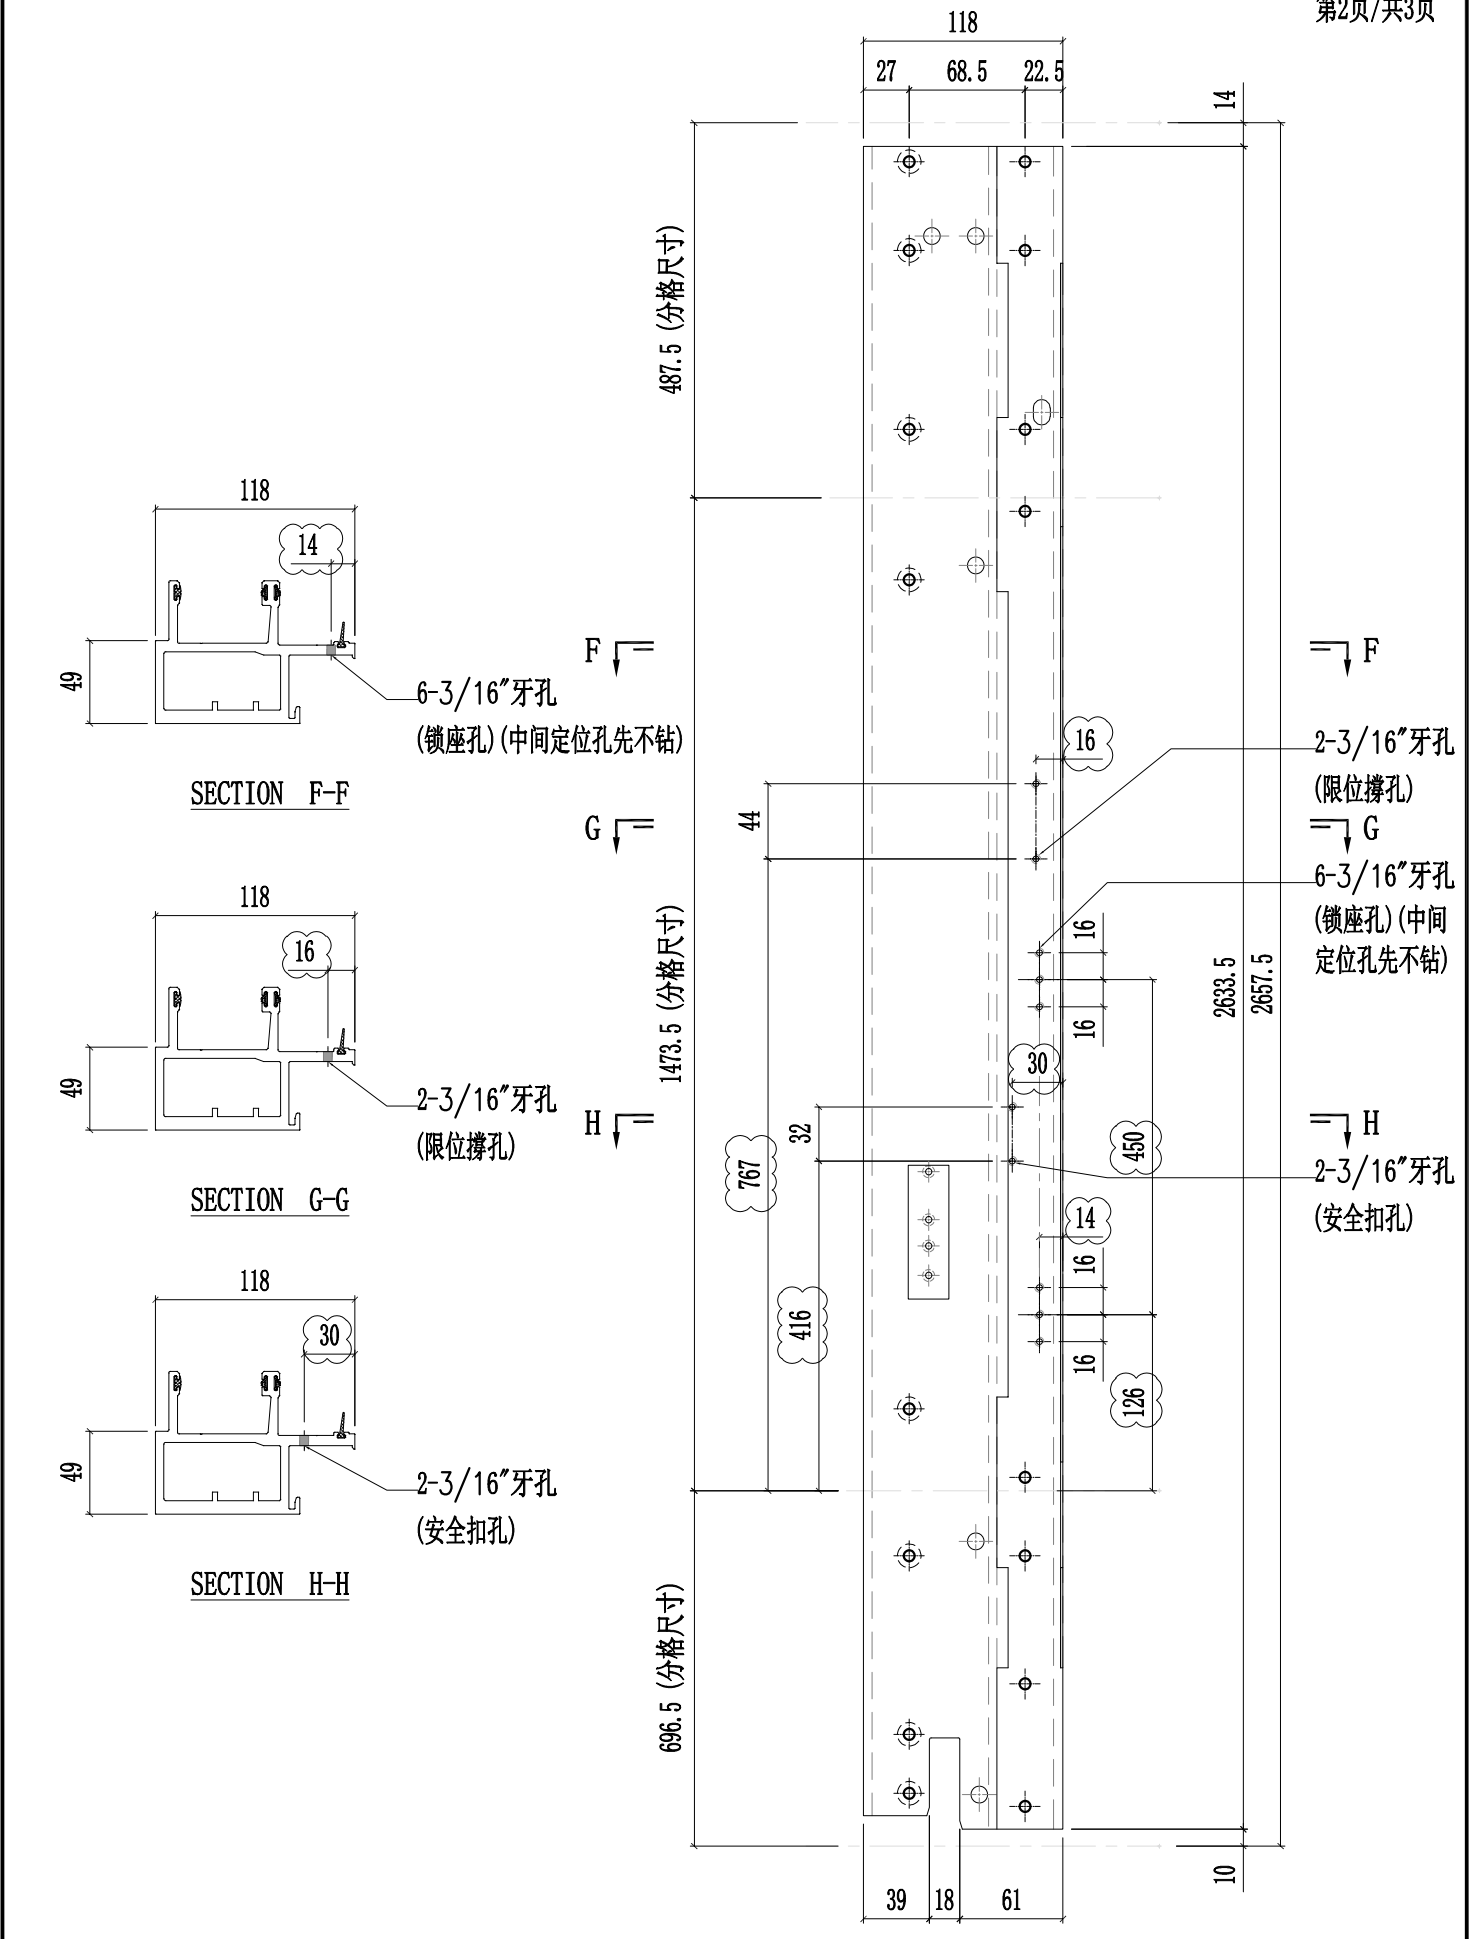




美特鋁質有限公司  
MIDI Aluminium Fabricator Ltd.


工程號	J857	類別		物料號	-									
地盘	啟德6552	制圖	陈梓豪	20220211	圖號	X86048-P06								
修改	A	B	C	採用工廠	✓	地盤	-	图纸名称	铝料加工图	復核	練松文	20220213	數量	-
日期	03.16	03.26	04.12	材料颜色	AL2:ECX3X10063S-XF1	材料	X86048	批准	林仁安	20220215	單件重量	-	(KG)	

第3页/共3页

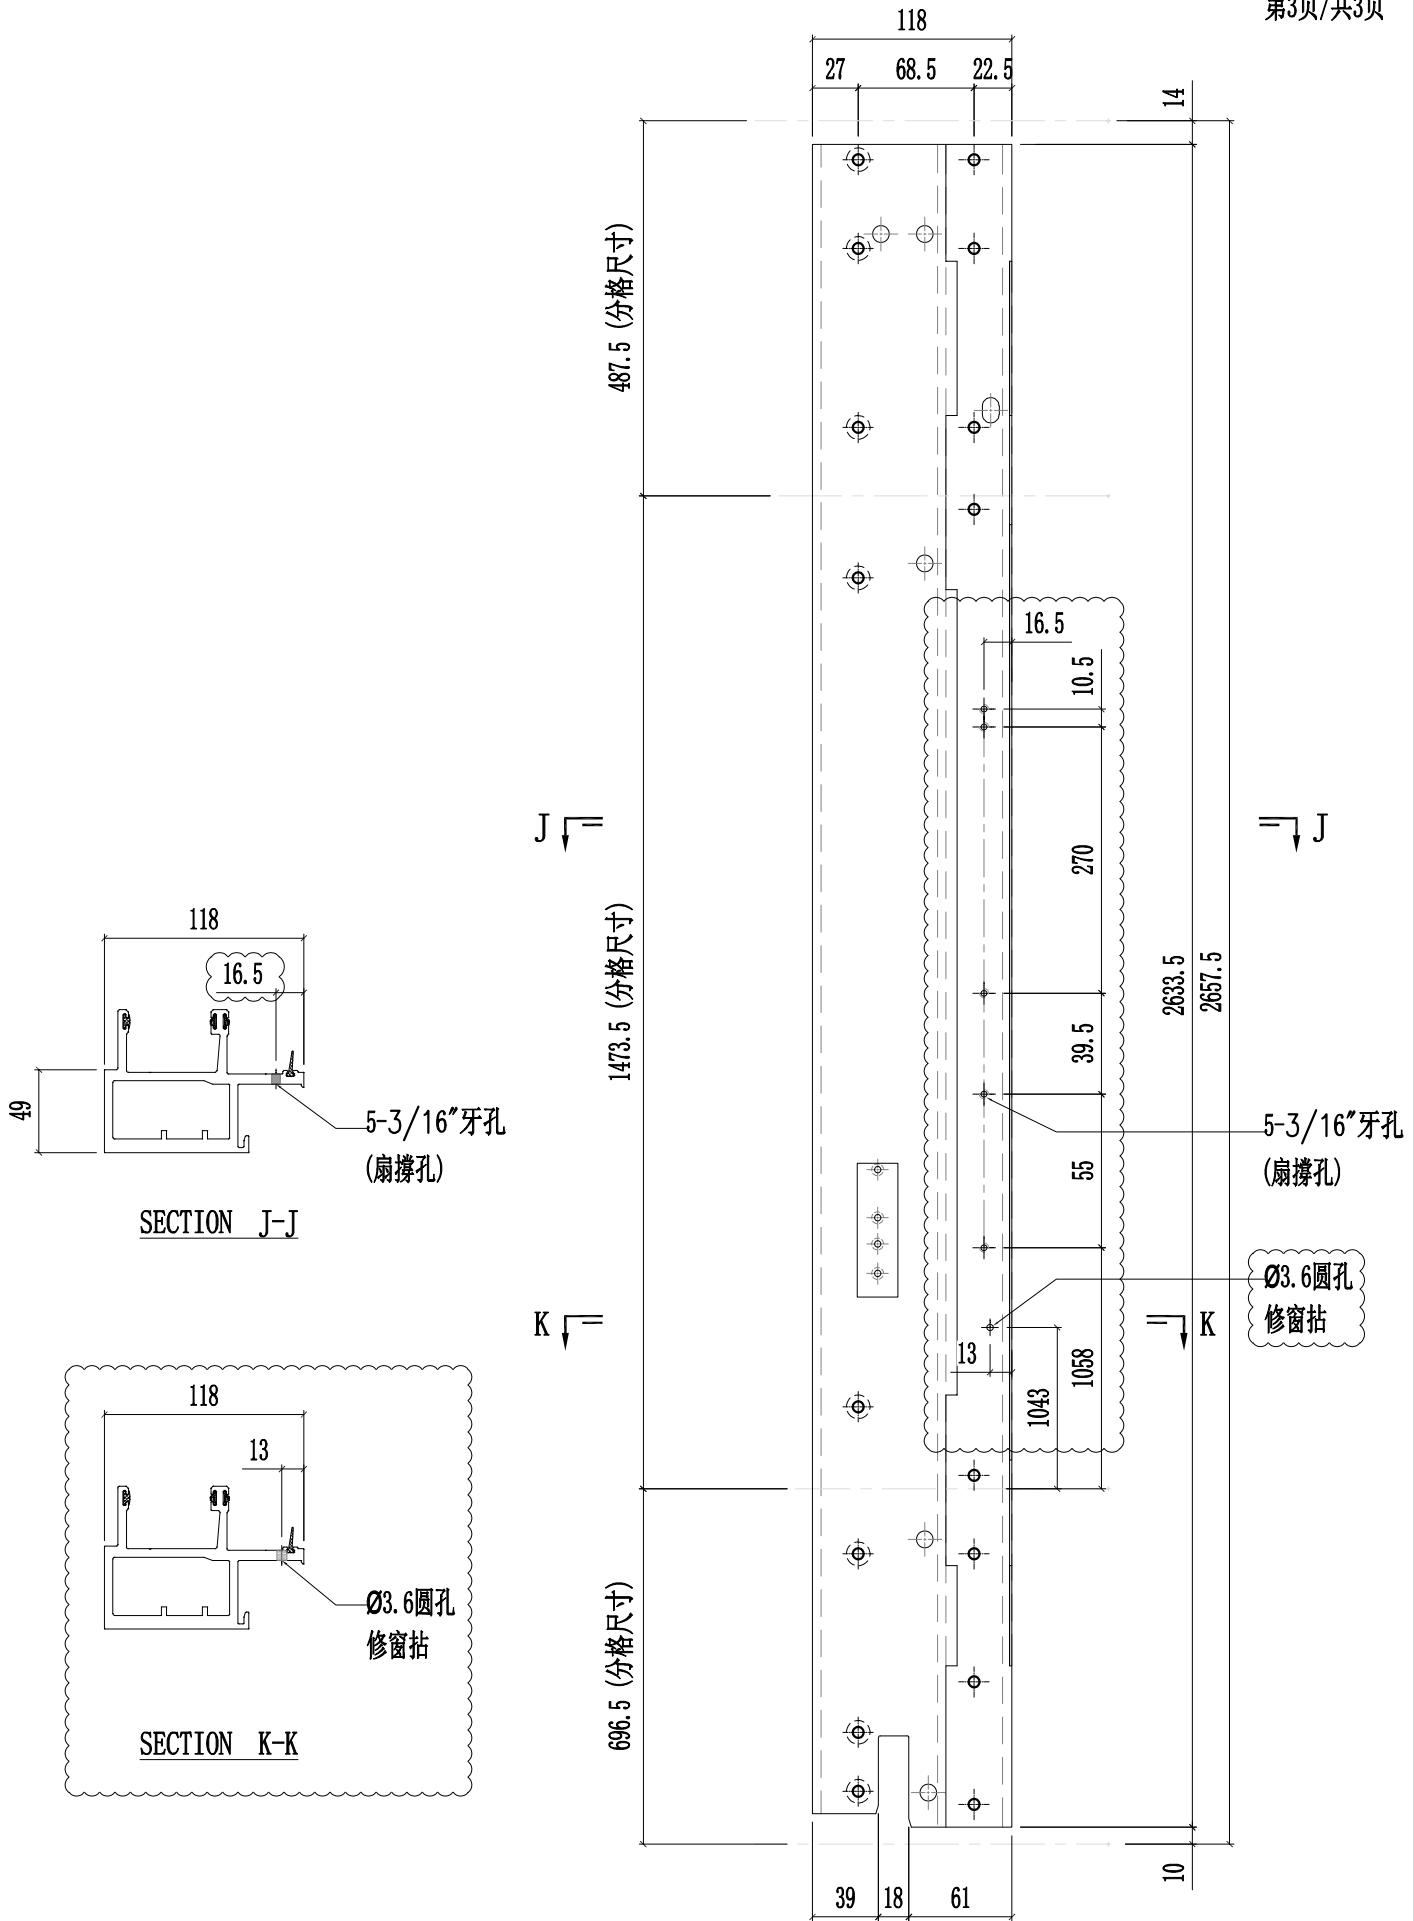




工程號	J857	類別		物料號	-					
地盘	啟德6552	制圖	陈梓豪	20220211	圖號	X86048-P07				
修改	A B C	採用	工廠	✓	地盤	-				
日期	03.16 03.26 04.12	材料颜色	AL2: ECK3X10063S-XF1	图纸名称	铝料加工图	復核	練松文	20220213	數量	-
				材料	X86048	批准	林仁安	20220215	單件重量	- (KG)

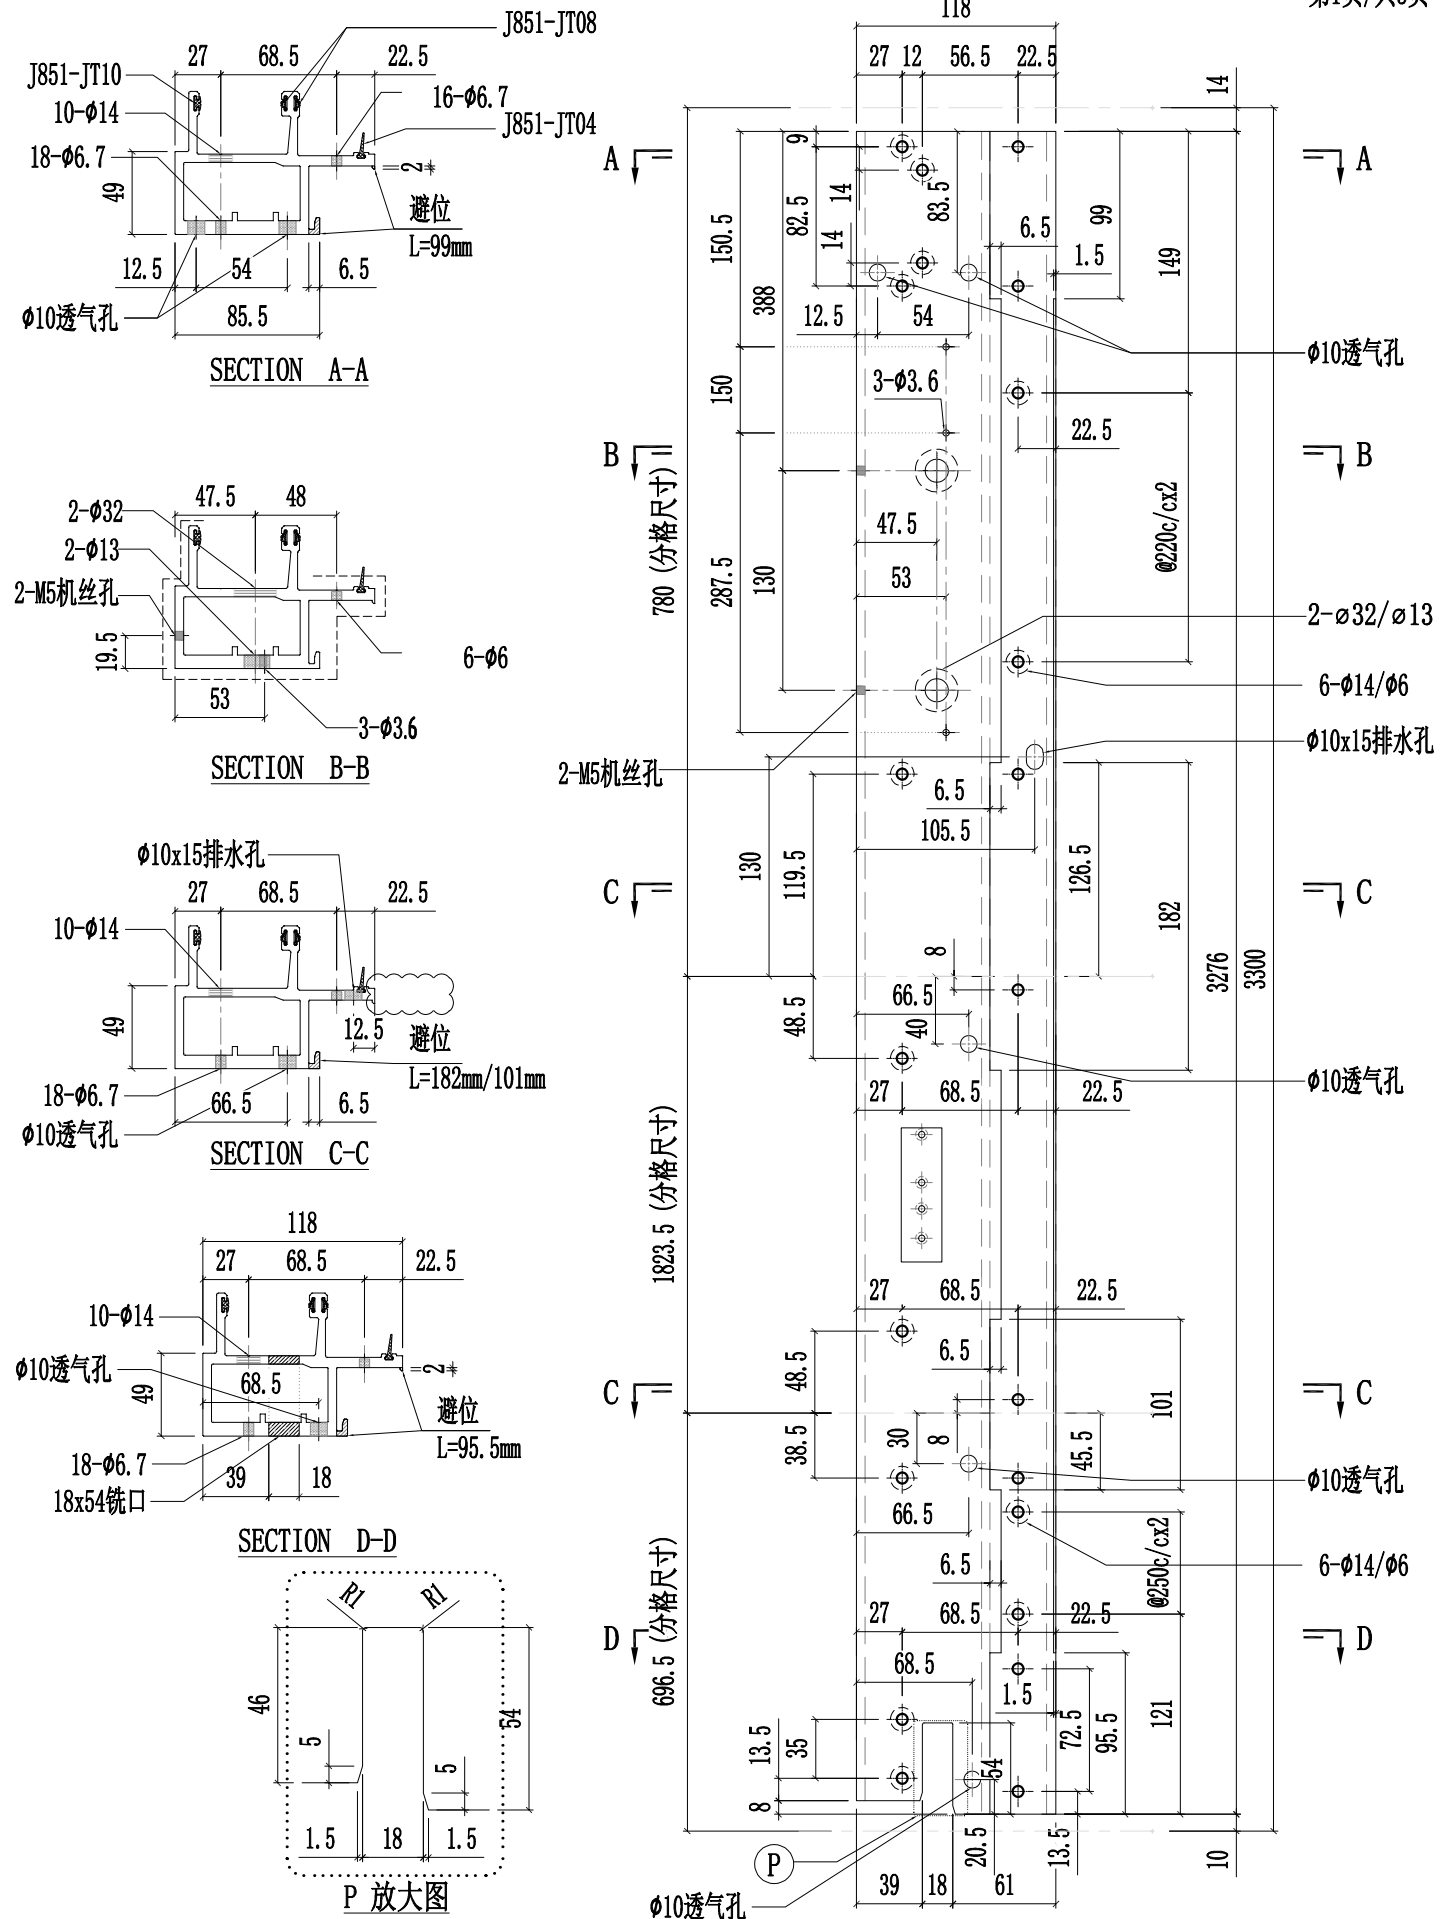



工程號	J857	類別		物料號	-										
地盘	啟德6552	制圖	陈梓豪	20220211	圖號	X86048-P07									
修改	A	B	C	採用	工廠	✓	地盤	-	图纸名称	铝料加工图	復核	練松文	20220213	數量	-
日期	03.16	03.26	04.12	材料颜色	AL2:ECK3X10063S-XF1	材料	X86048	批准	林仁安	20220215	單件重量	-	(KG)		

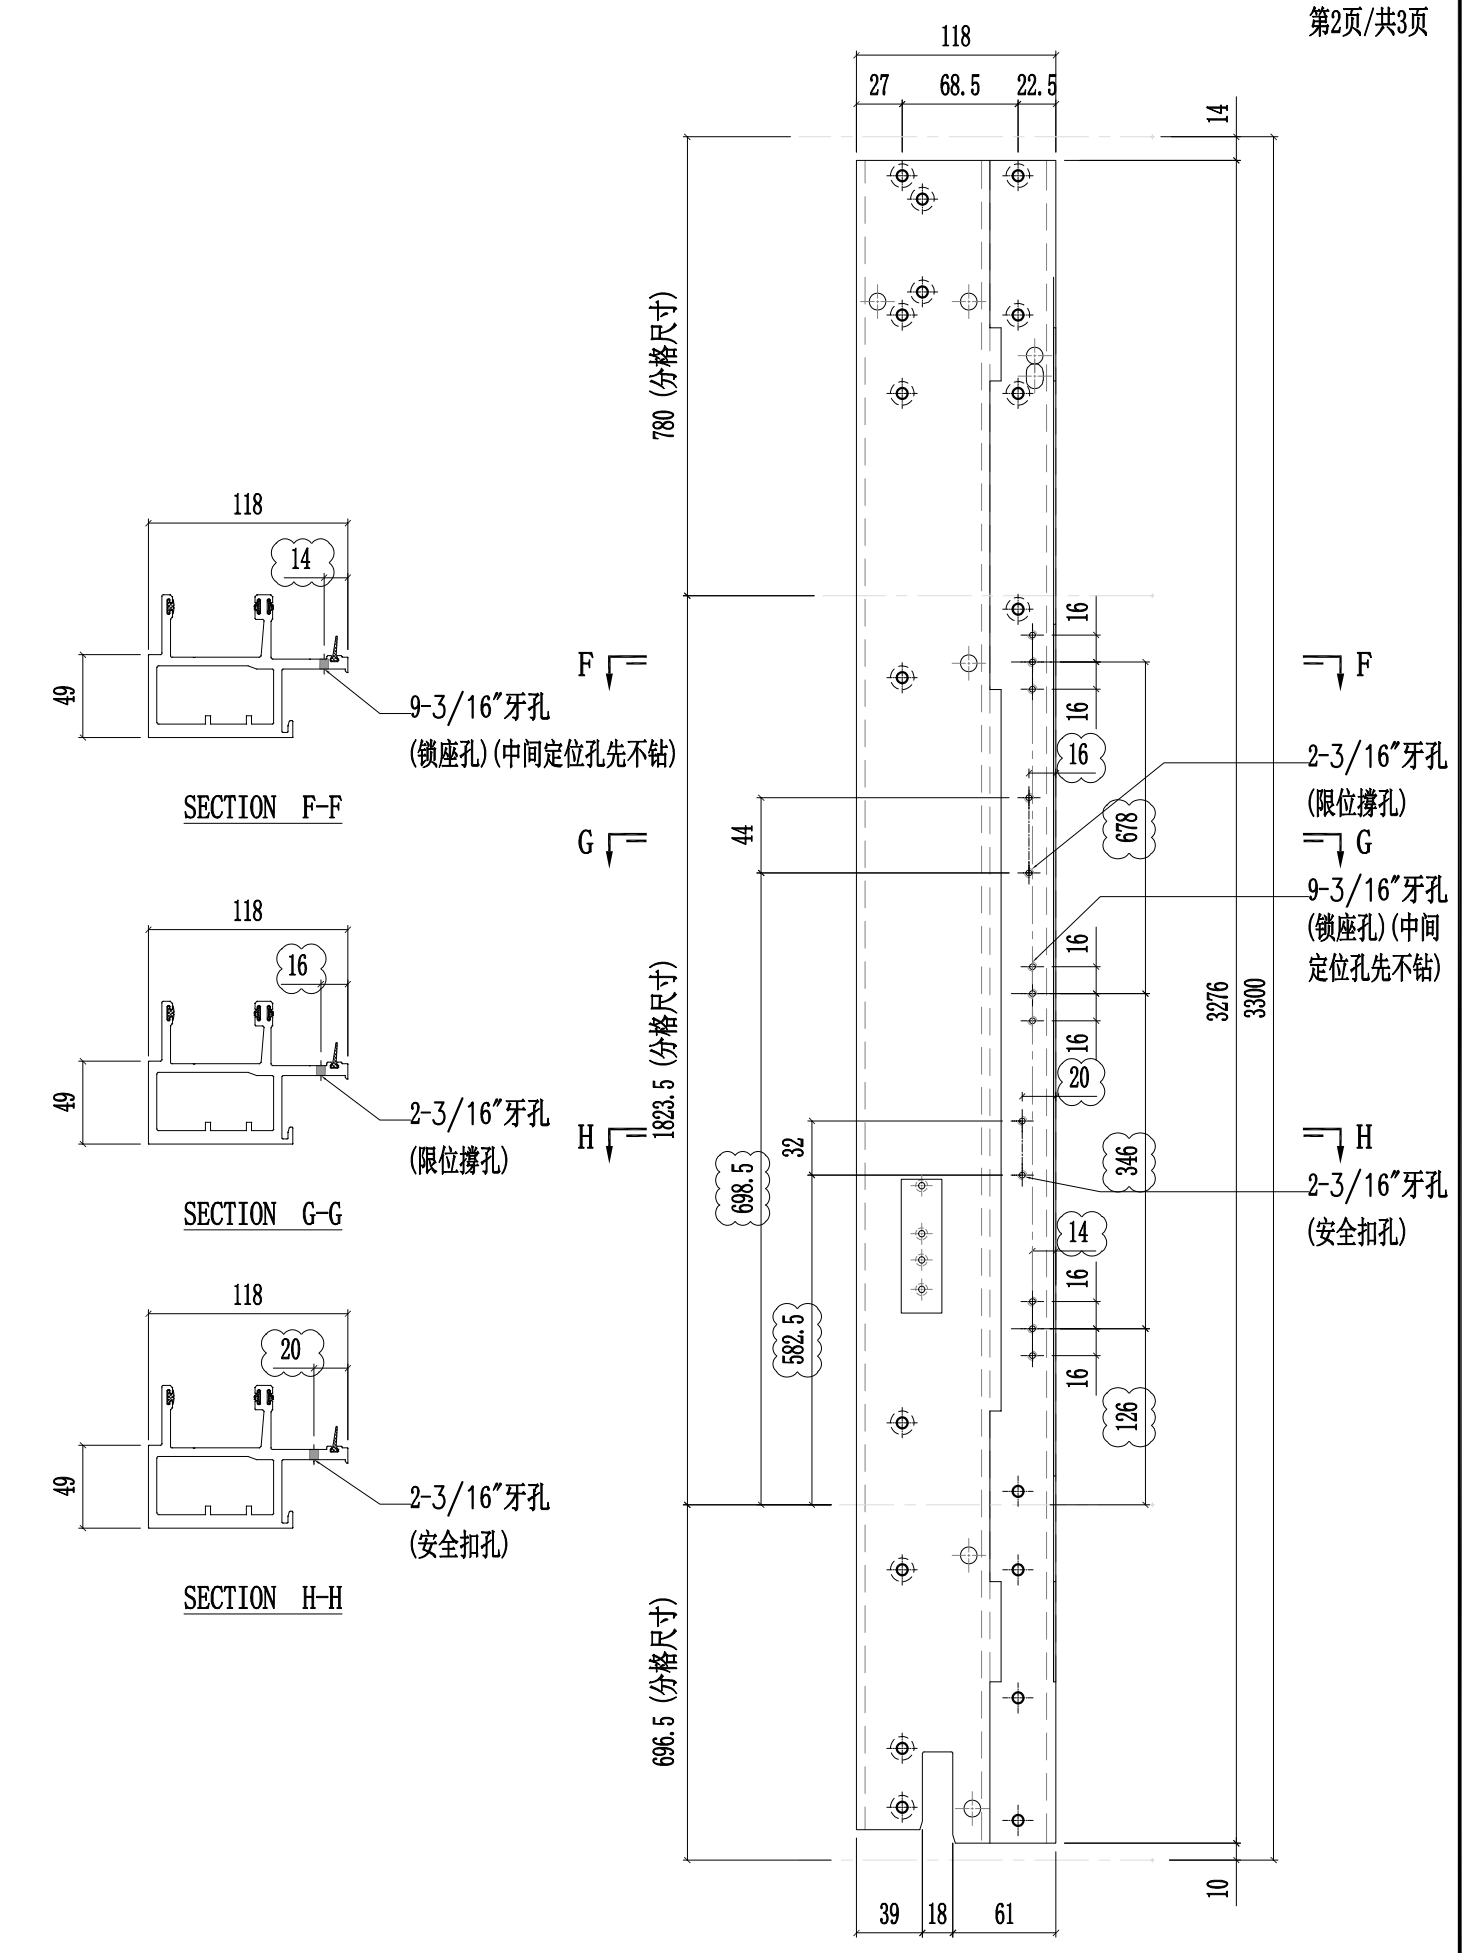




美特鋁質有限公司  
MIDI Aluminium Fabricator Ltd.








工程號	J857	類別		物料號	-										
地盘	啟德6552	制圖	陈梓豪	20220211	圖號	X86048-P07									
修改	A	B	C	採用	工廠	✓	地盤	-	图纸名称	铝料加工图	復核	練松文	20220213	數量	-
日期	03.16	03.26	04.12	材料颜色	AL2: ECK3X10063S-XF1	材料	X86048	批准	林仁安	20220215	單件重量	-	(KG)		

第3页/共3页




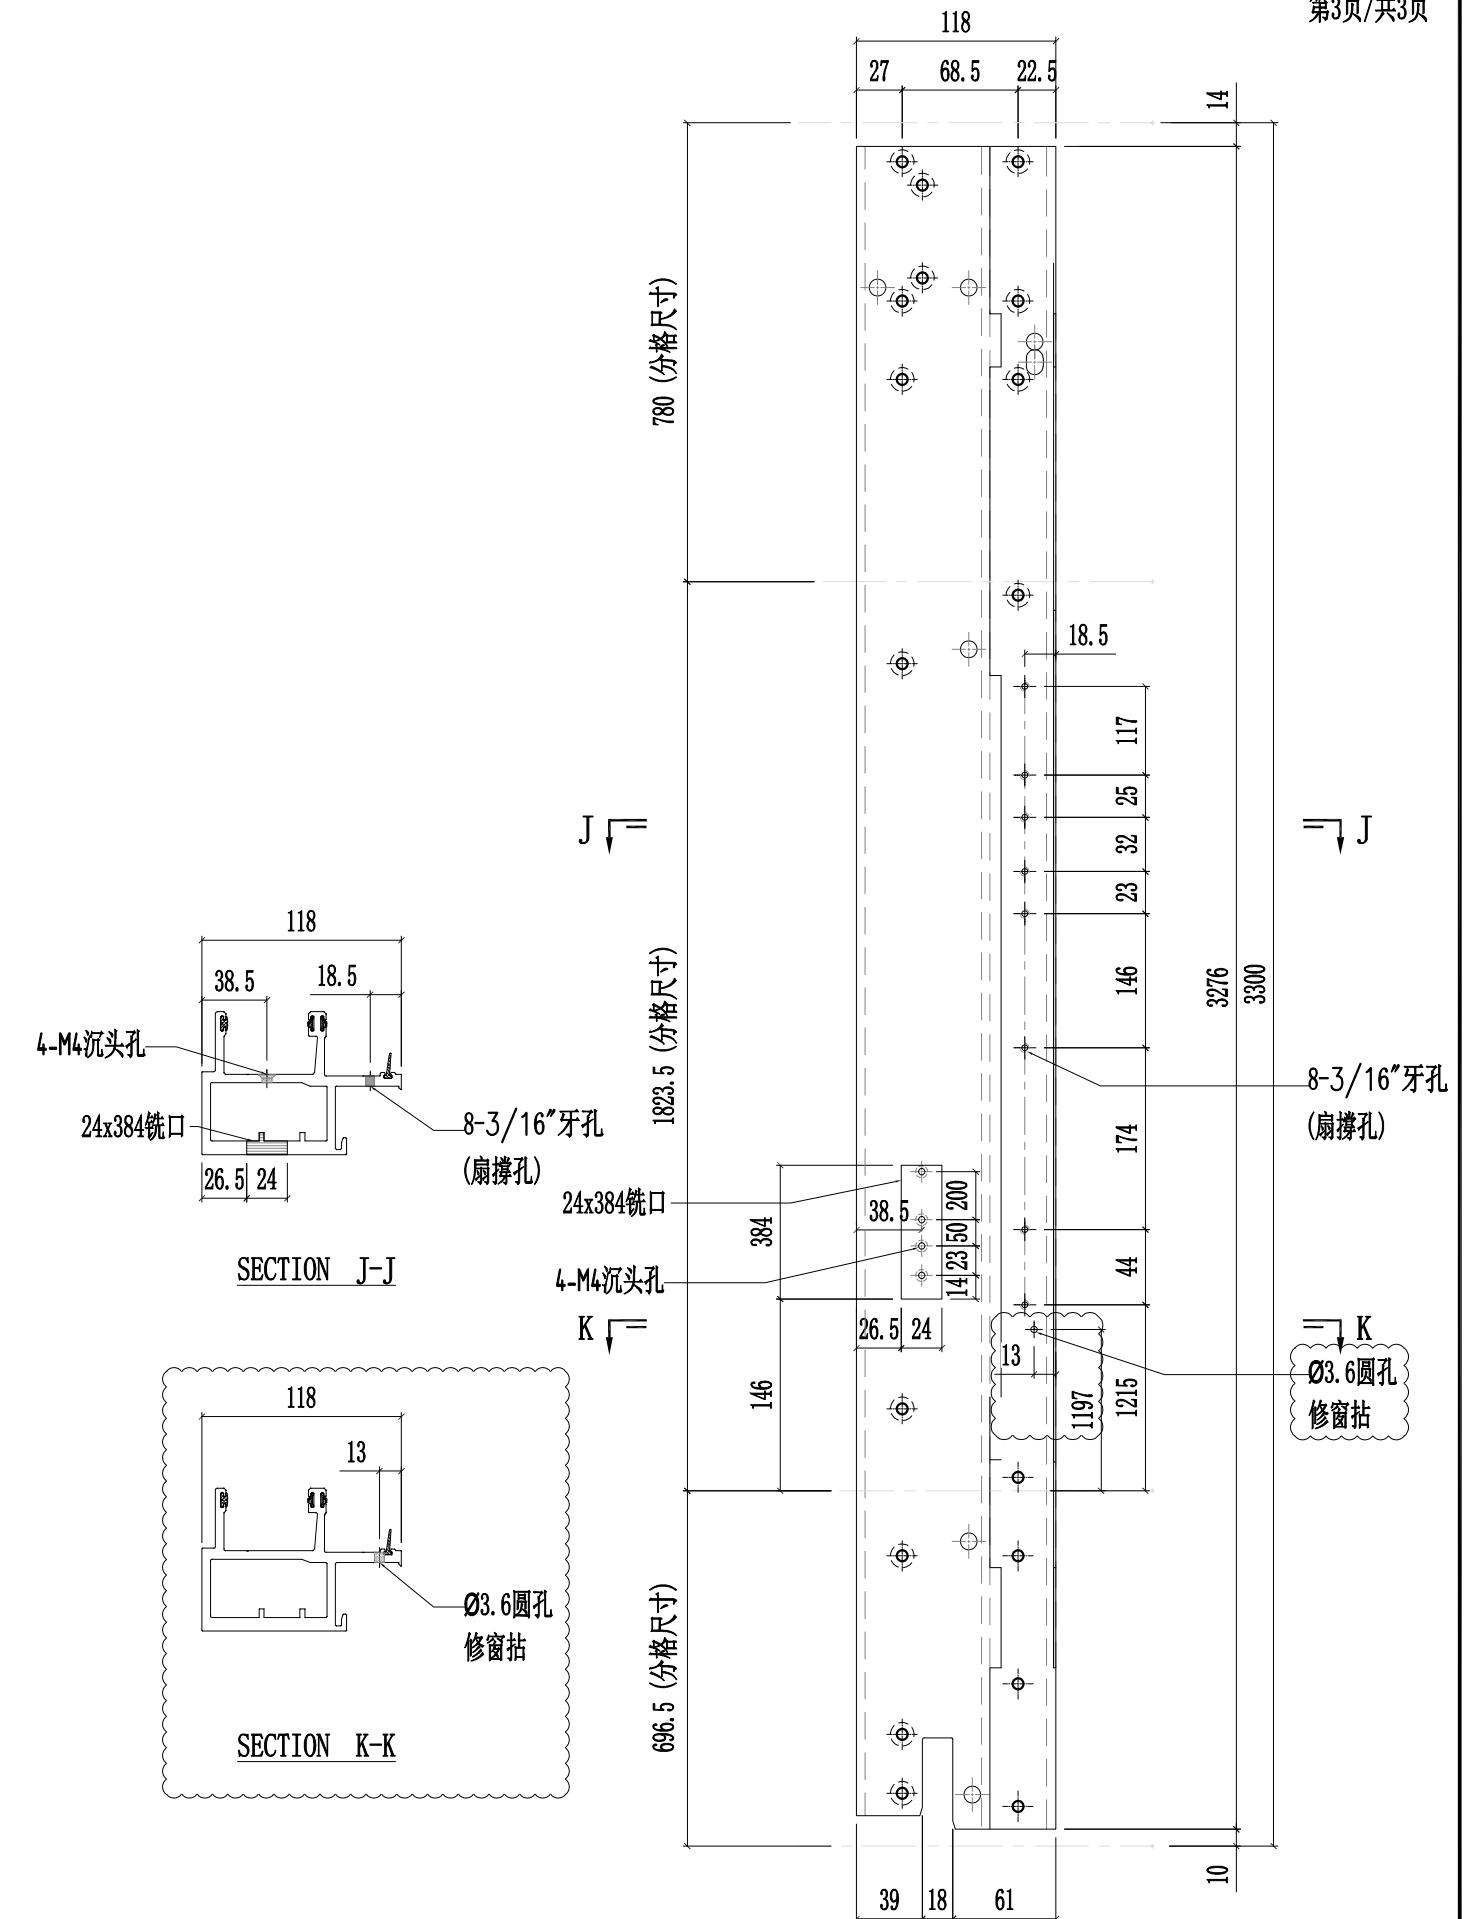




工程號	J857	類別		物料號	-									
地盘	啟德6552	制圖	陈梓豪	20220211	圖號	X86048-P08								
修改	A	B	C	採用工廠	✓	地盤	-	图纸名称	铝料加工图	復核	練松文	20220213	數量	-
日期	03.16	03.26	04.12	材料颜色	AL2:ECX3X10063S-XF1	材料	X86048	批准	林仁安	20220215	單件重量	-	(KG)	

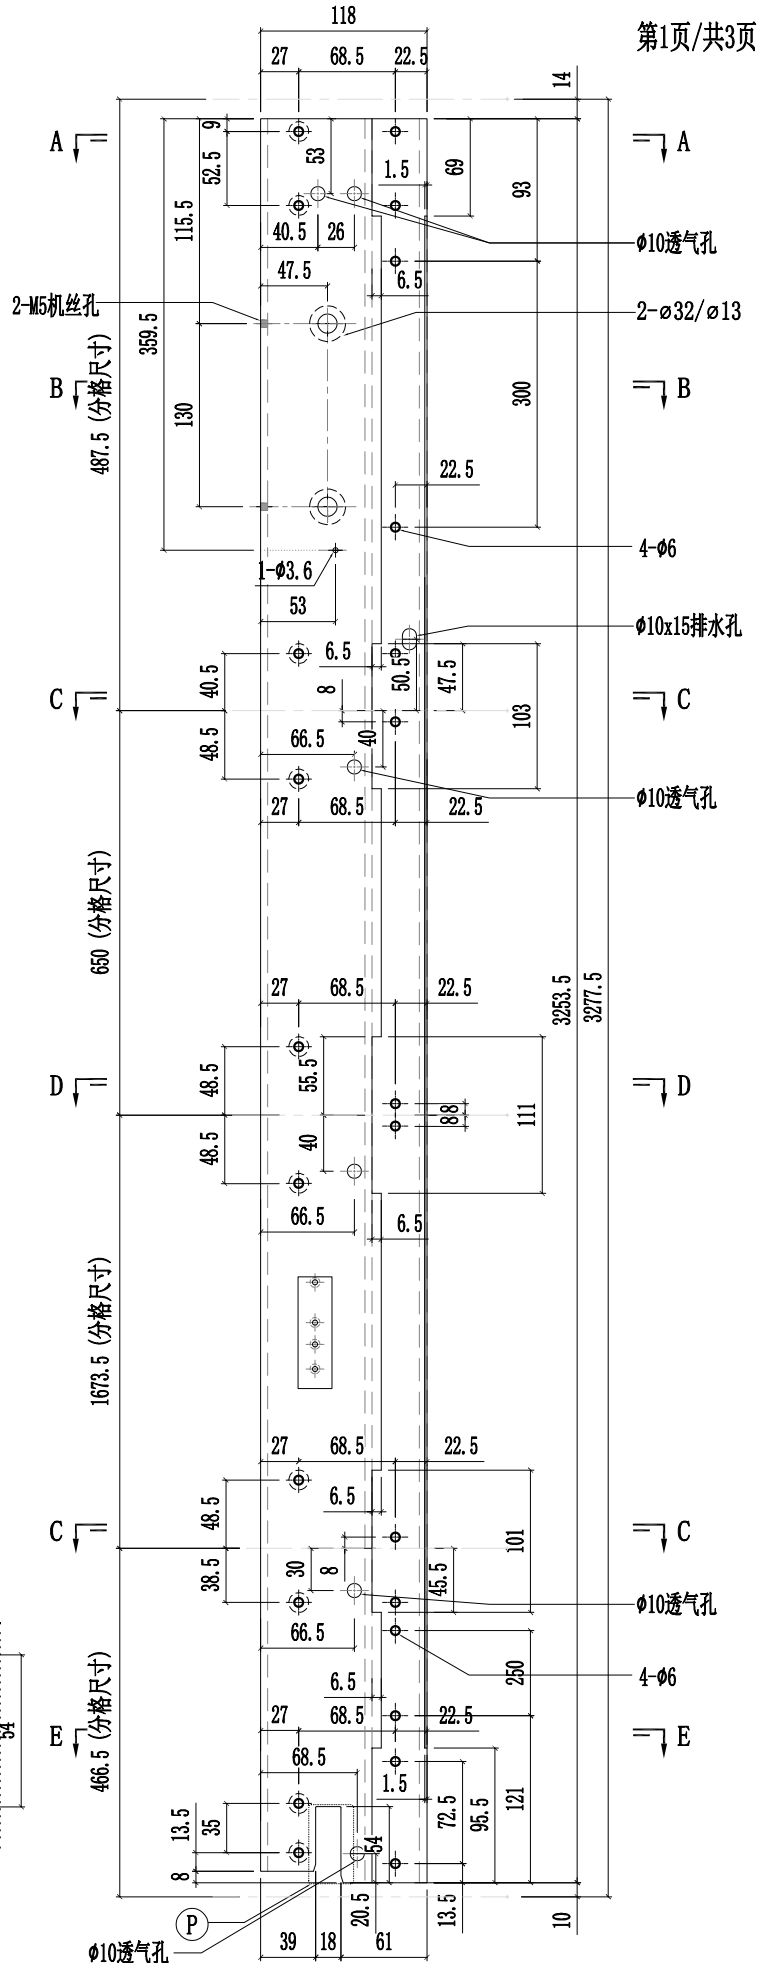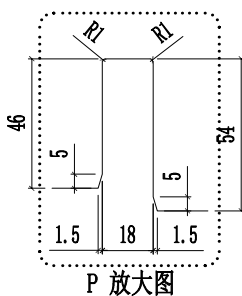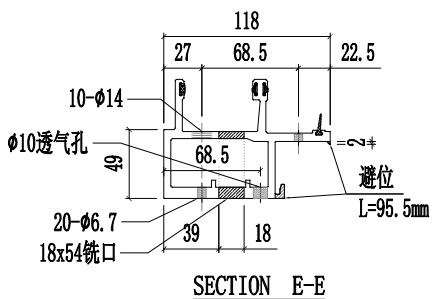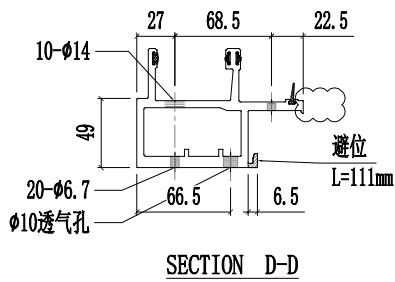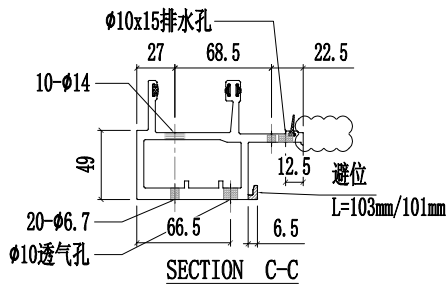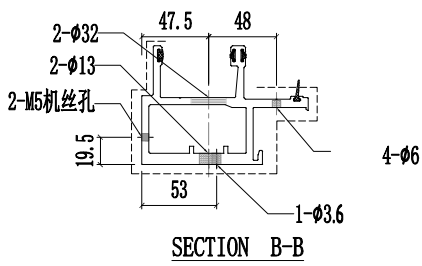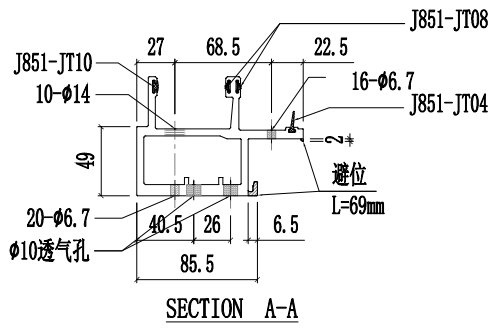

工程號	J857	類別		物料號	-		
地盘	啟德6552	制圖	陈梓豪	20220211	圖號	X86048-P08	
修改	A	B	C	採用工廠	✓	地盤	-
日期	03.16	03.26	04.12	材料颜色	AL2:ECX3X10063S-XF1	图纸名称	铝料加工图
				材料	X86048	復核	練松文
						批准	林仁安
							20220215
						單件重量	- (KG)

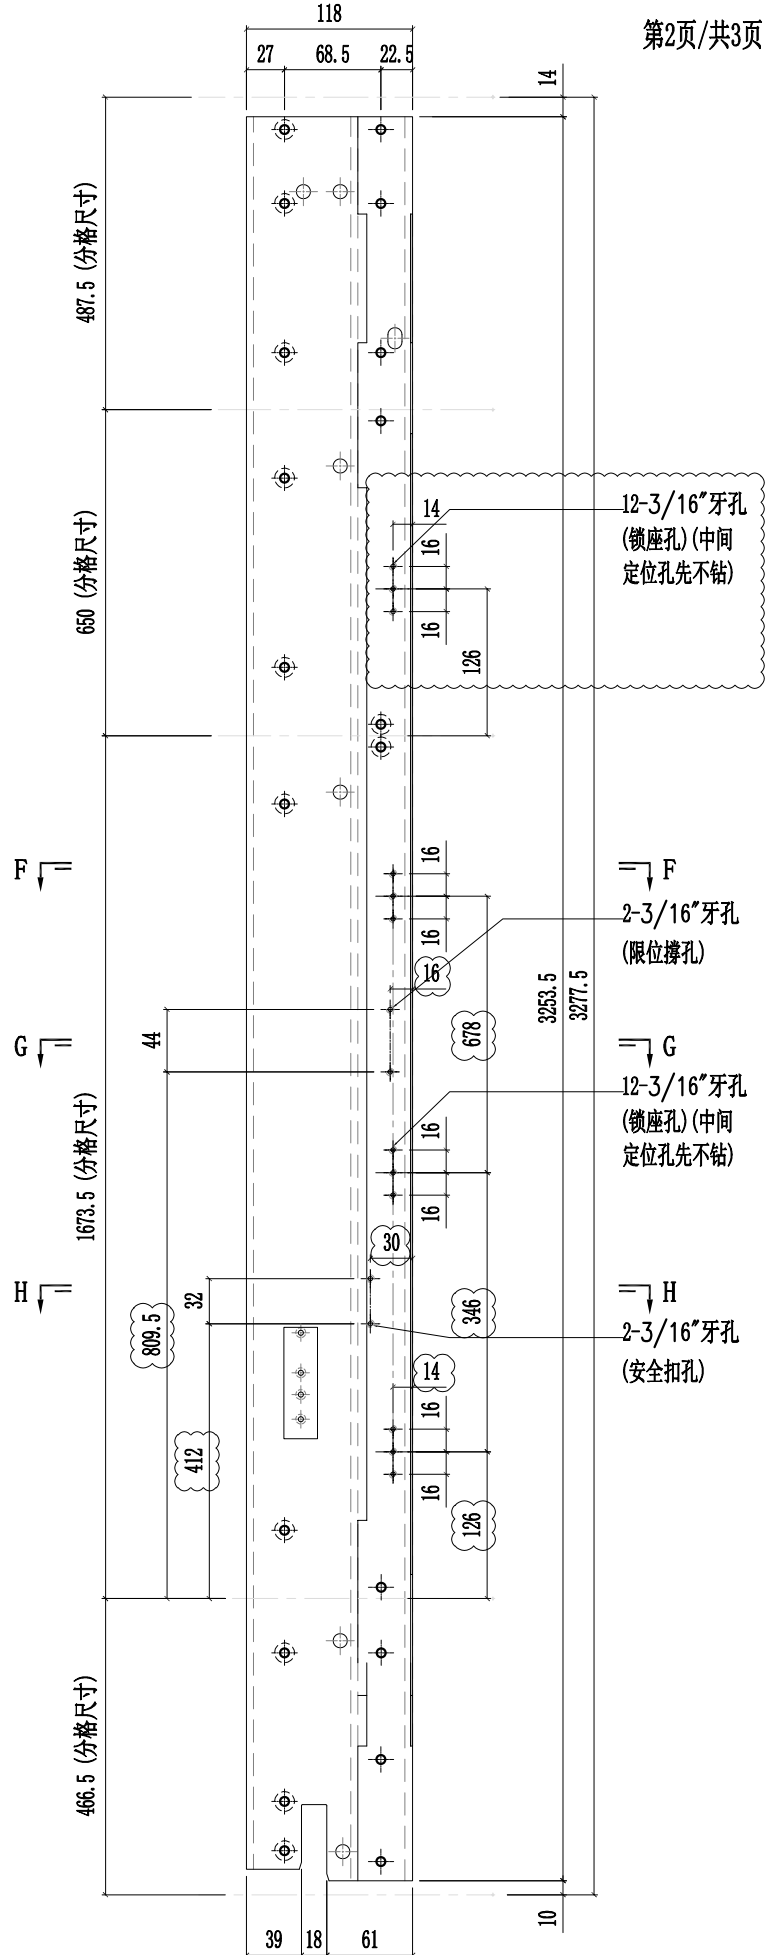
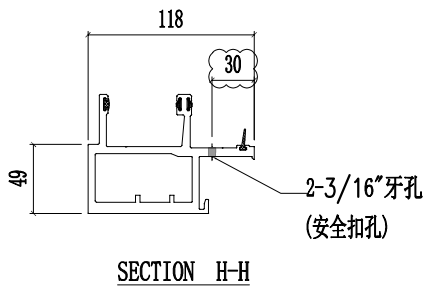
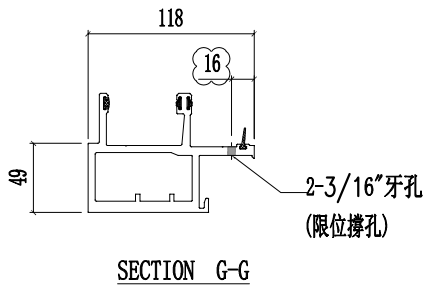
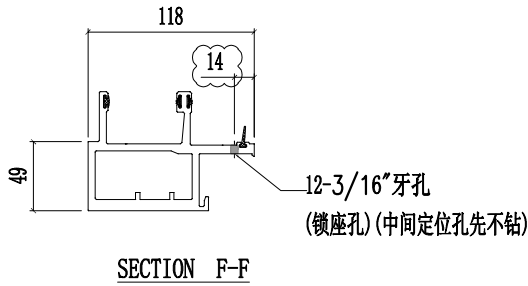




美特鋁質有限公司  
MIDI Aluminium Fabricator Ltd.

工程號	J857	類別		物料號	-									
地盘	啟德6552	制圖	陈梓豪	20220211	圖號	X86048-P08								
修改	A	B	C	採用工廠	✓	地盤	-	图纸名称	铝料加工图	復核	練松文	20220213	數量	-
日期	03.16	04.12	04.12	材料颜色	AL2:ECK3X10063S-XF1	材料	X86048	批准	林仁安	20220215	單件重量	-	(KG)	

第3页/共3页

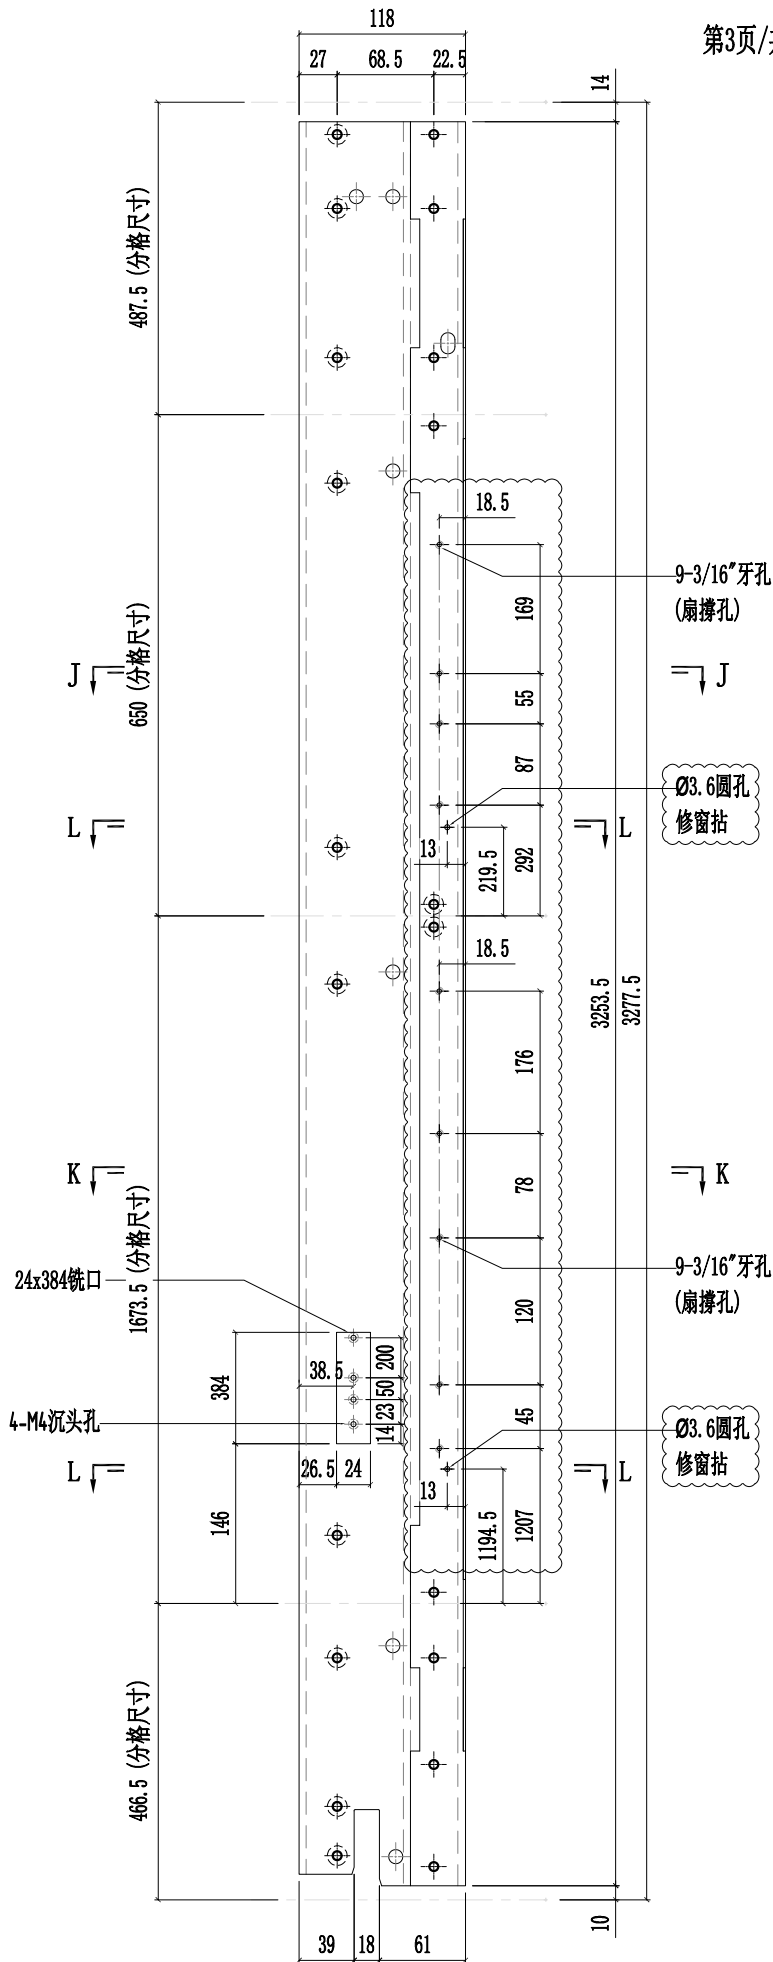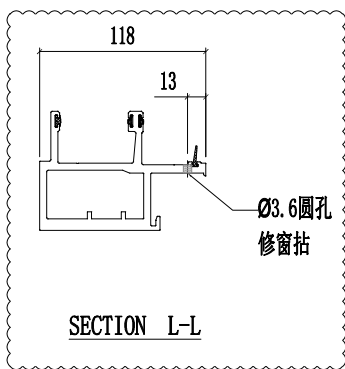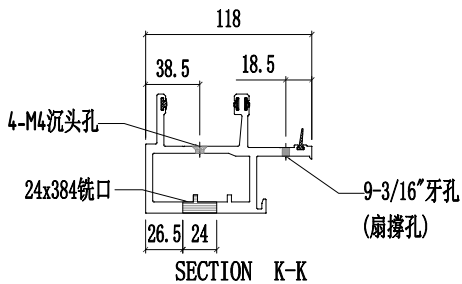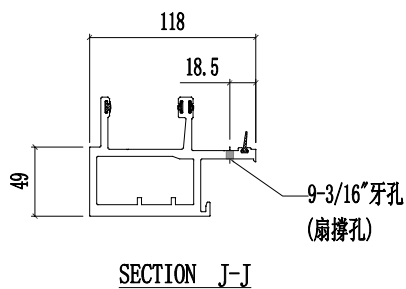




美特铝质有限公司  
MIDI Aluminium Fabricator Ltd.

工程號	J857	類別		物料號	-									
地盘	啟德6552	制圖	陈梓豪	20220211	圖號	X86048-P10								
修改	A	B	C	採用工廠	✓	地盤	-	图纸名称	铝料加工图	復核	練松文	20220213	數量	-
日期	03.16	03.26	04.12	材料颜色	AL2:ECX3X10063S-XF1	材料	X86048	批准	林仁安	20220215	單件重量	-	(KG)	


第1页/共3页

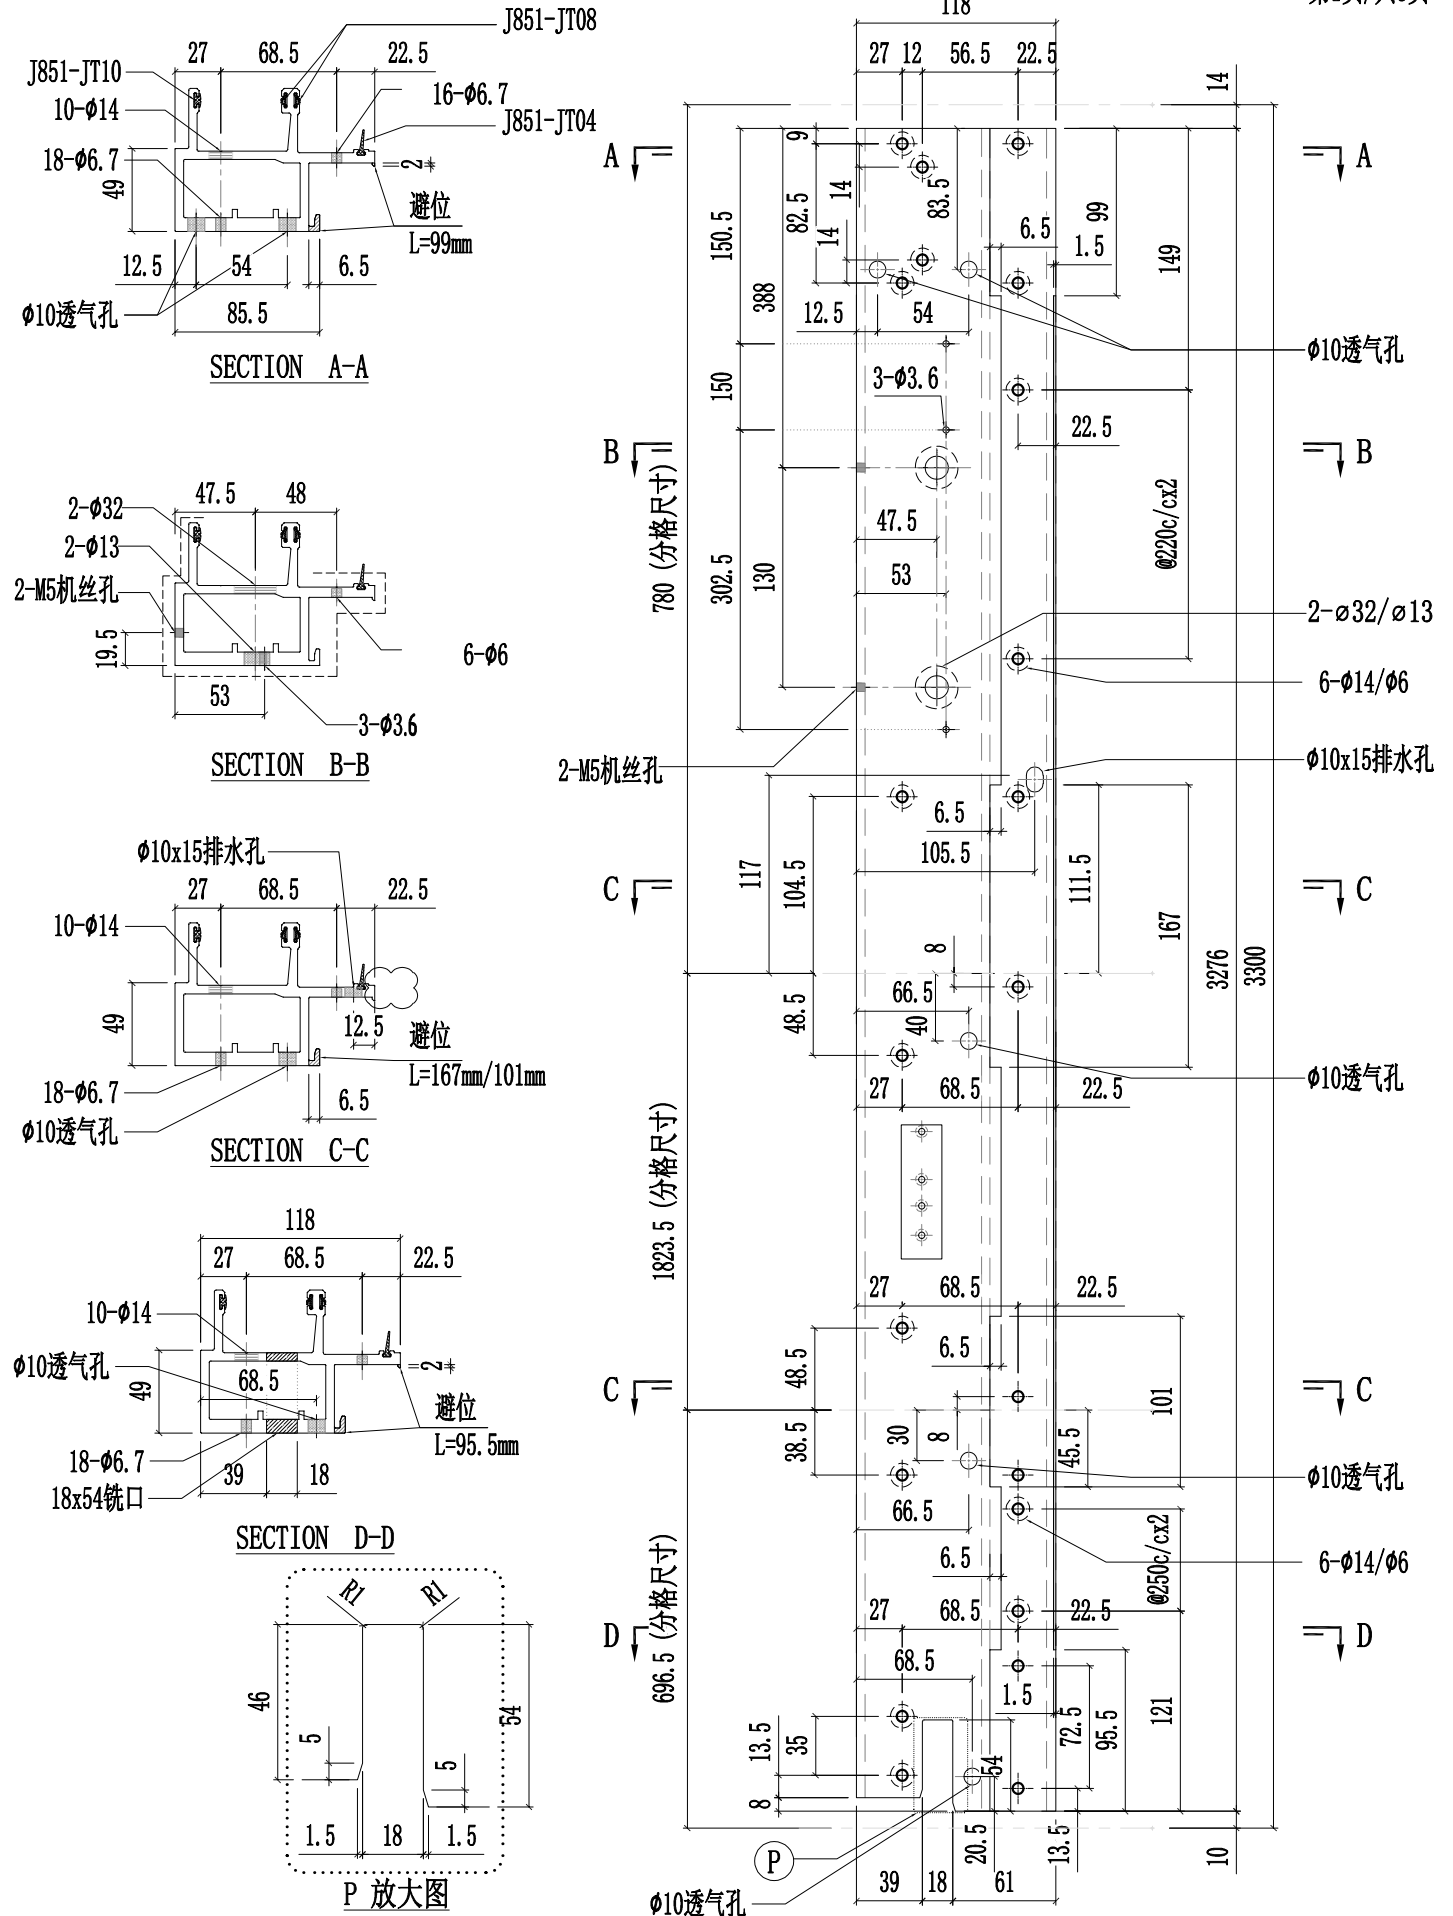



美特鋁質有限公司  
MIDI Aluminium Fabricator Ltd.

工程號	J857	類別		物料號	-										
地盘	啟德6552	制圖	陈梓豪	20220211	圖號	X86048-P10									
修改	A	B	C	採用	工廠	✓	地盤	-	图纸名称	铝料加工图	復核	練松文	20220213	數量	-
日期	03.16	03.26	04.12	材料颜色	AL2: ECK3X10063S-XF1	材料	X86048	批准	林仁安	20220215	單件重量	-	(KG)		

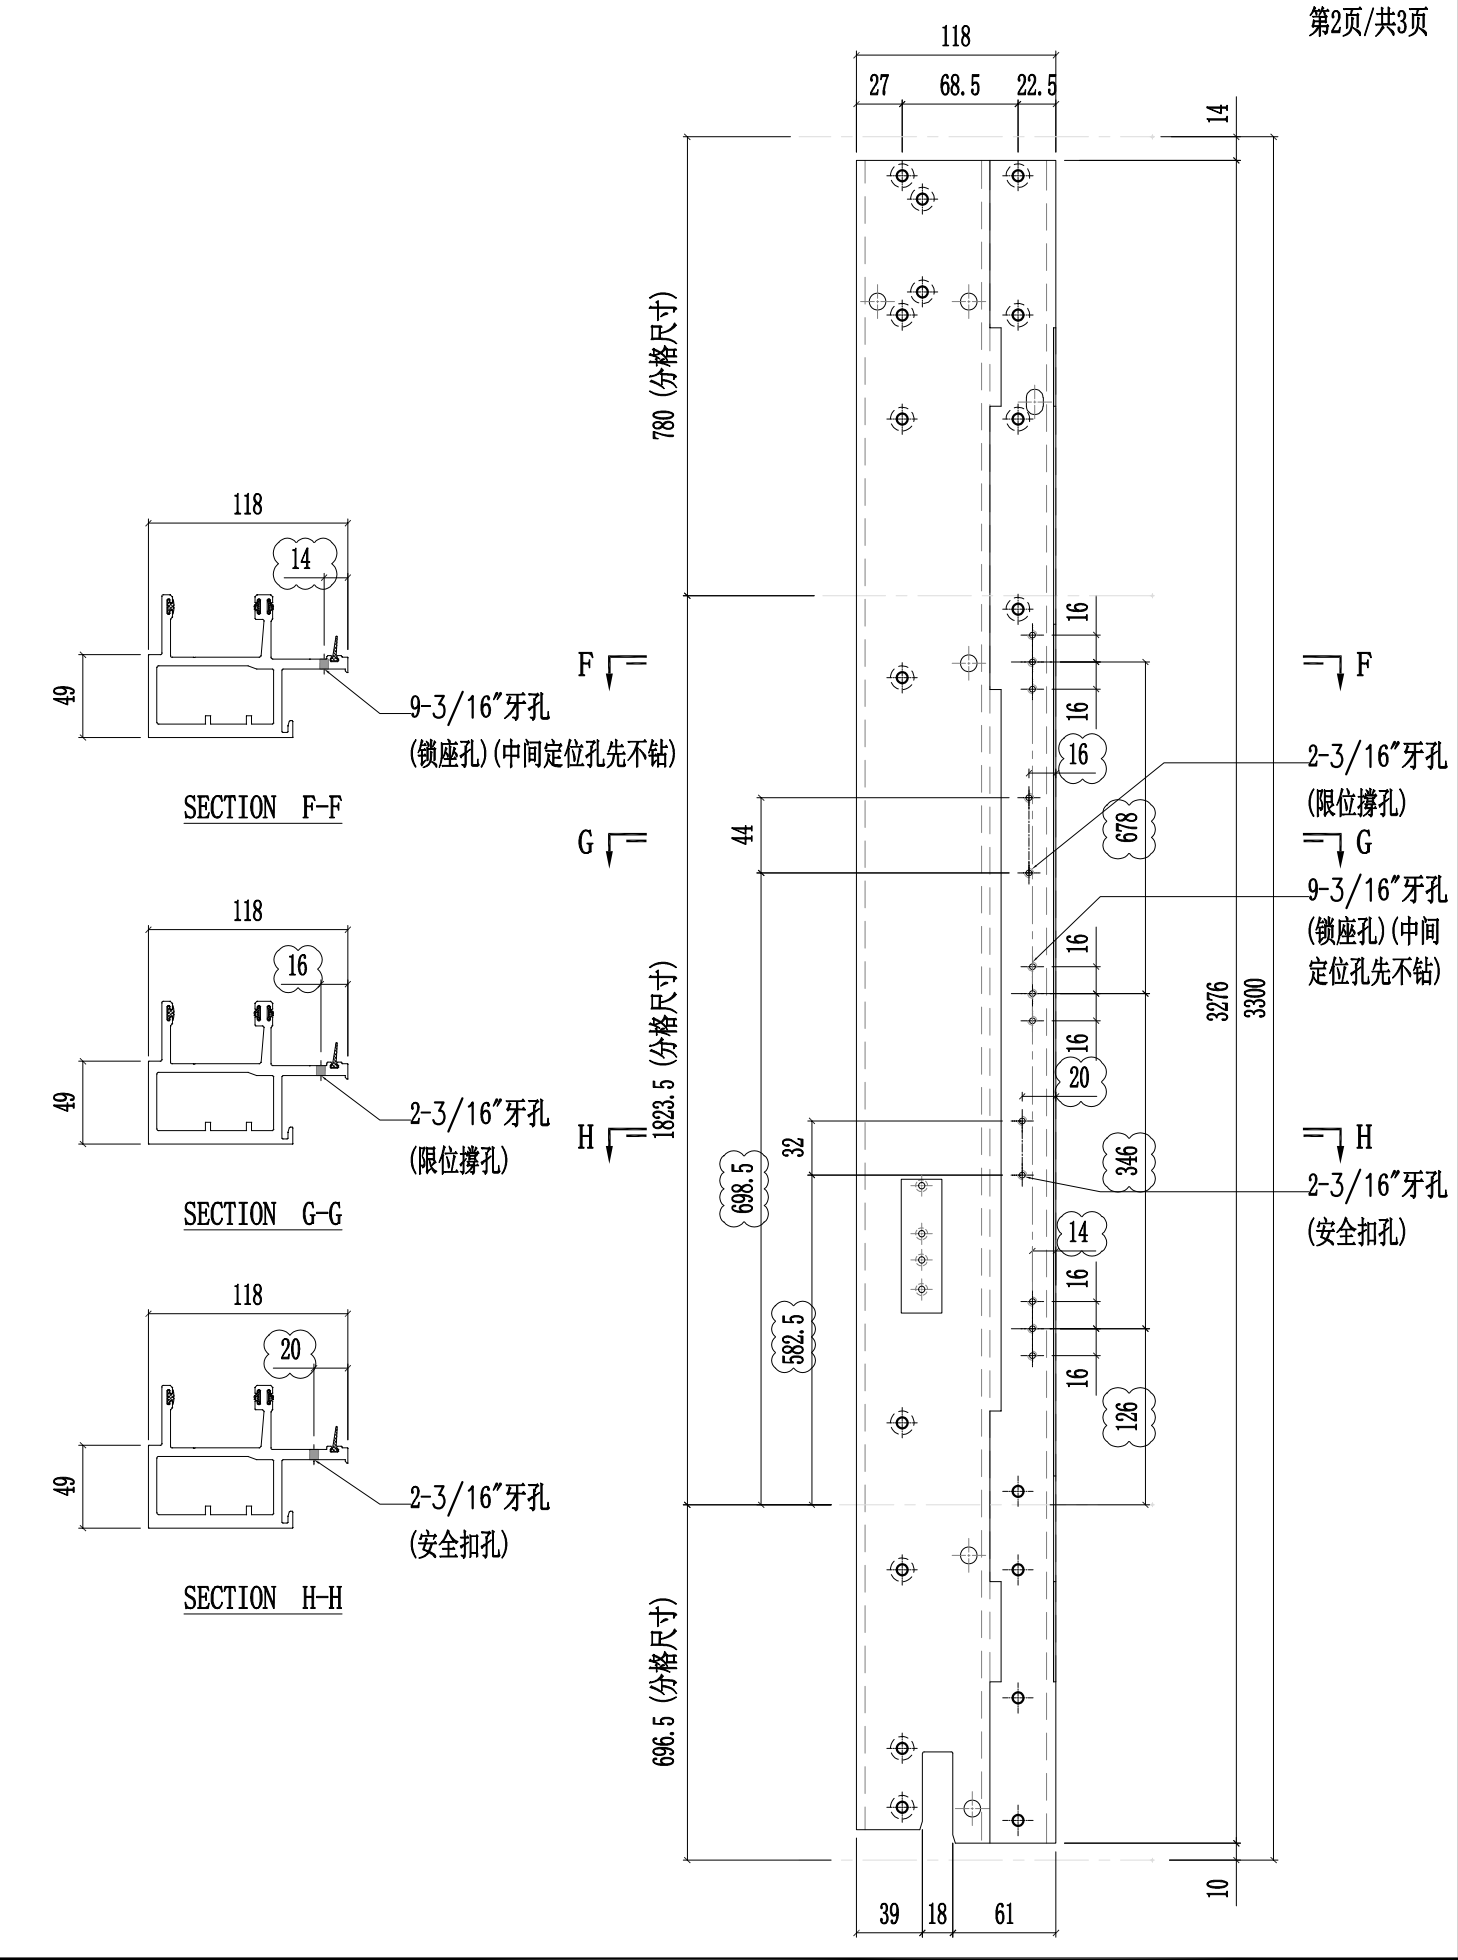




美特鋁質有限公司  
MIDI Aluminium Fabricator Ltd.

工程號	J857	類別		物料號	-										
地盘	啟德6552	制圖	陈梓豪	20220211	圖號	X86048-P10									
修改	A	B	C	採用	工廠	✓	地盤	-	图纸名称	铝料加工图	復核	練松文	20220213	數量	-
日期	03.16	03.26	04.12	材料颜色	AL2: ECK3X10063S-XF1	材料	X86048	批准	林仁安	20220215	單件重量	-	(KG)		

第3页/共3页

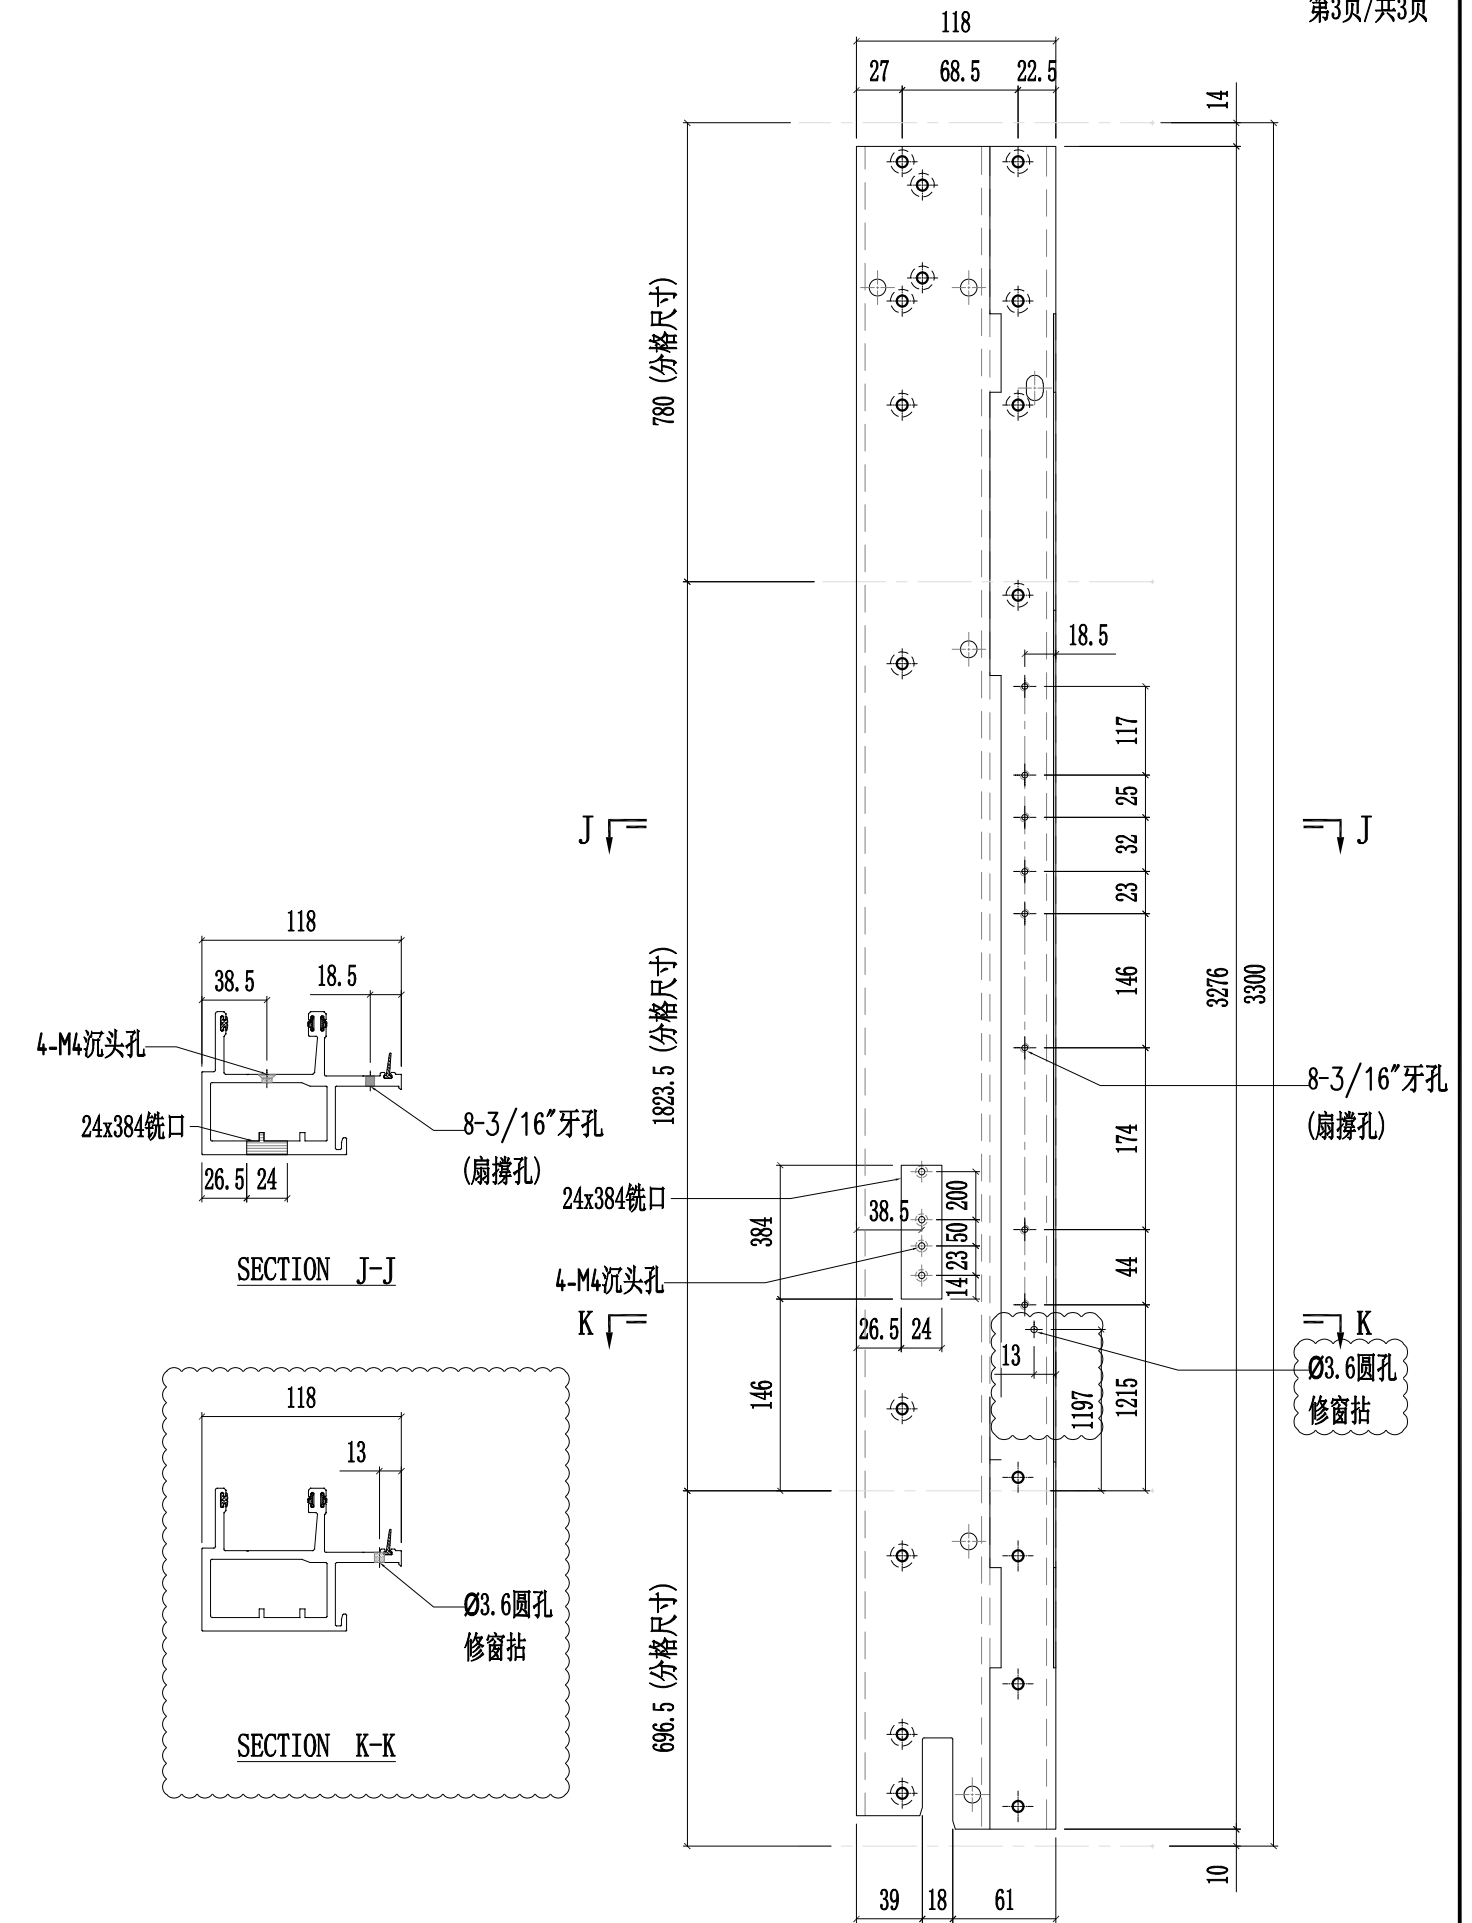




美特铝质有限公司  
MIDI Aluminium Fabricator Ltd.



工程號	J857	類別		物料號	-							
地盘	啟德6552	制圖	陈梓豪	20220211	圖號	X86050-P01						
修改	A B C	採用工廠	✓	地盤	-	图纸名称	铝料加工图	復核	練松文	20220213	數量	-
日期	03.16 03.26 04.12	材料颜色	AL2:ECX3X10063S-XF1	材料	X86050	批准	林仁安	20220215	單件重量	-	(KG)	

第1页/共3页

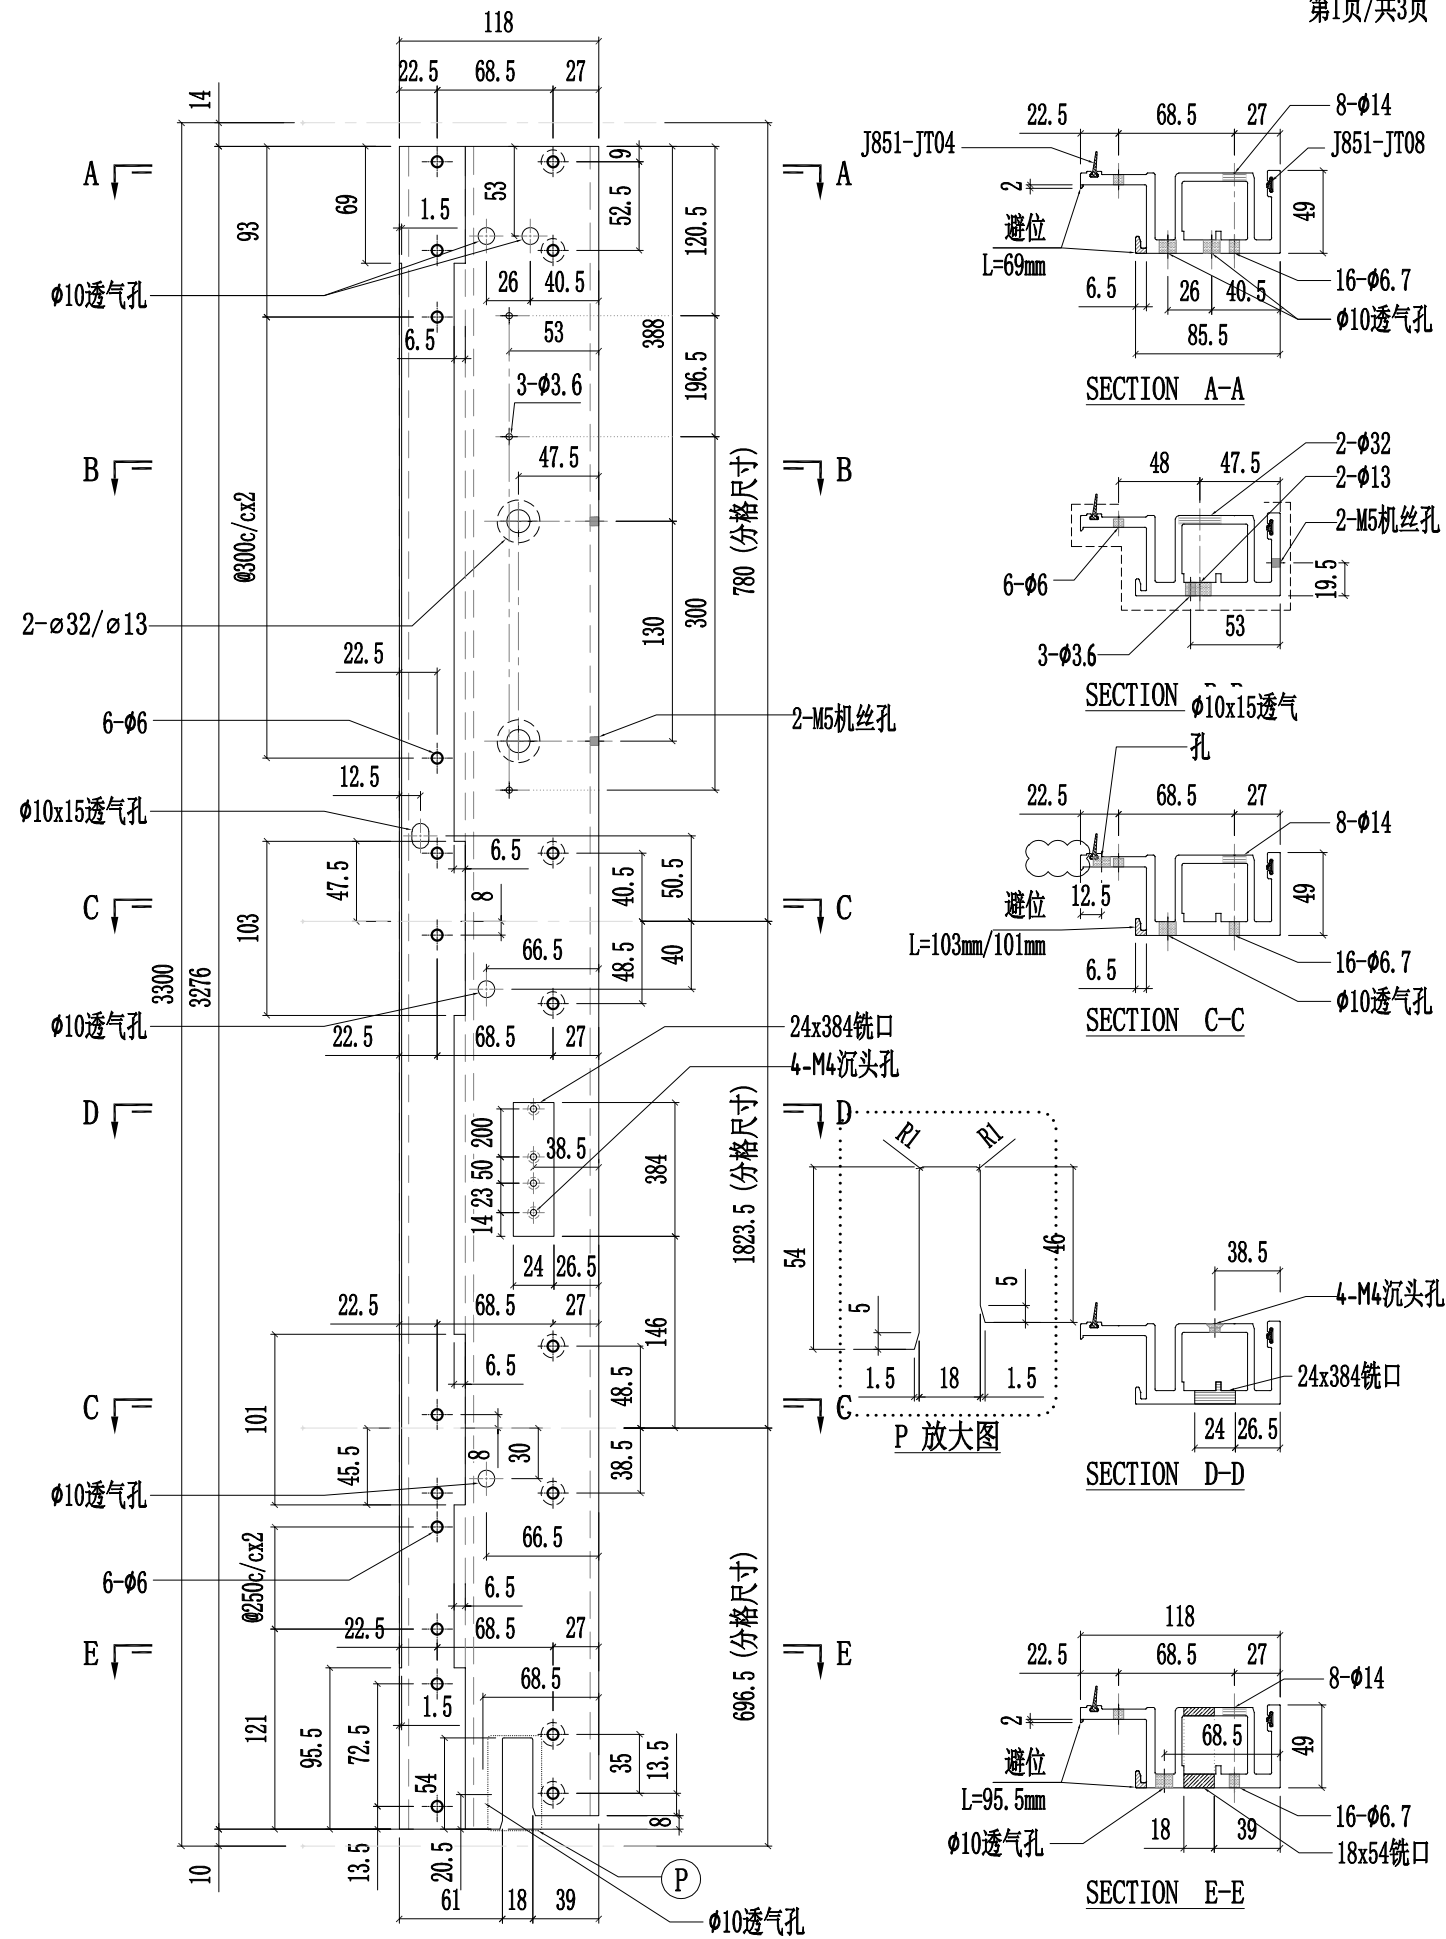



工程號	J857	類別		物料號	-			
地盤	啟德6552	制圖	陈梓豪	20220211	圖號	X86050-P01		
修改	A	B	C	採用	工廠	✓	地盤	-
日期	03.16	03.26	04.12	材料顏色	AL2:ECX3X10063S-XF1		圖紙名稱	鋁料加工圖
					材料	X86050		復核
								練松文
								20220213
								數量
								-
								單件重量
								-
								(KG)

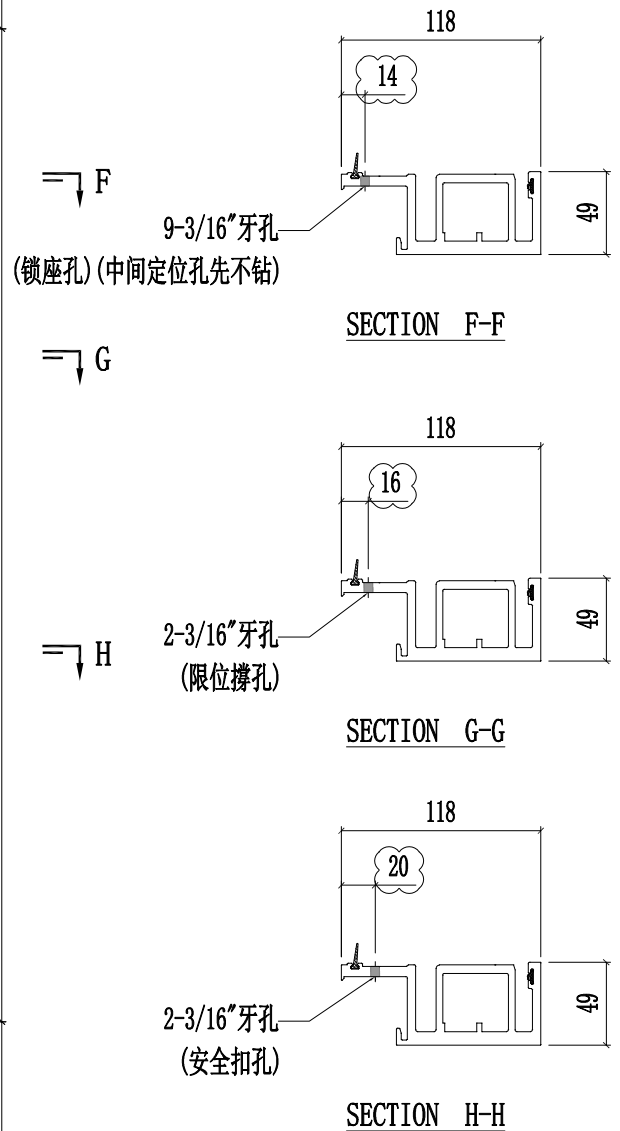
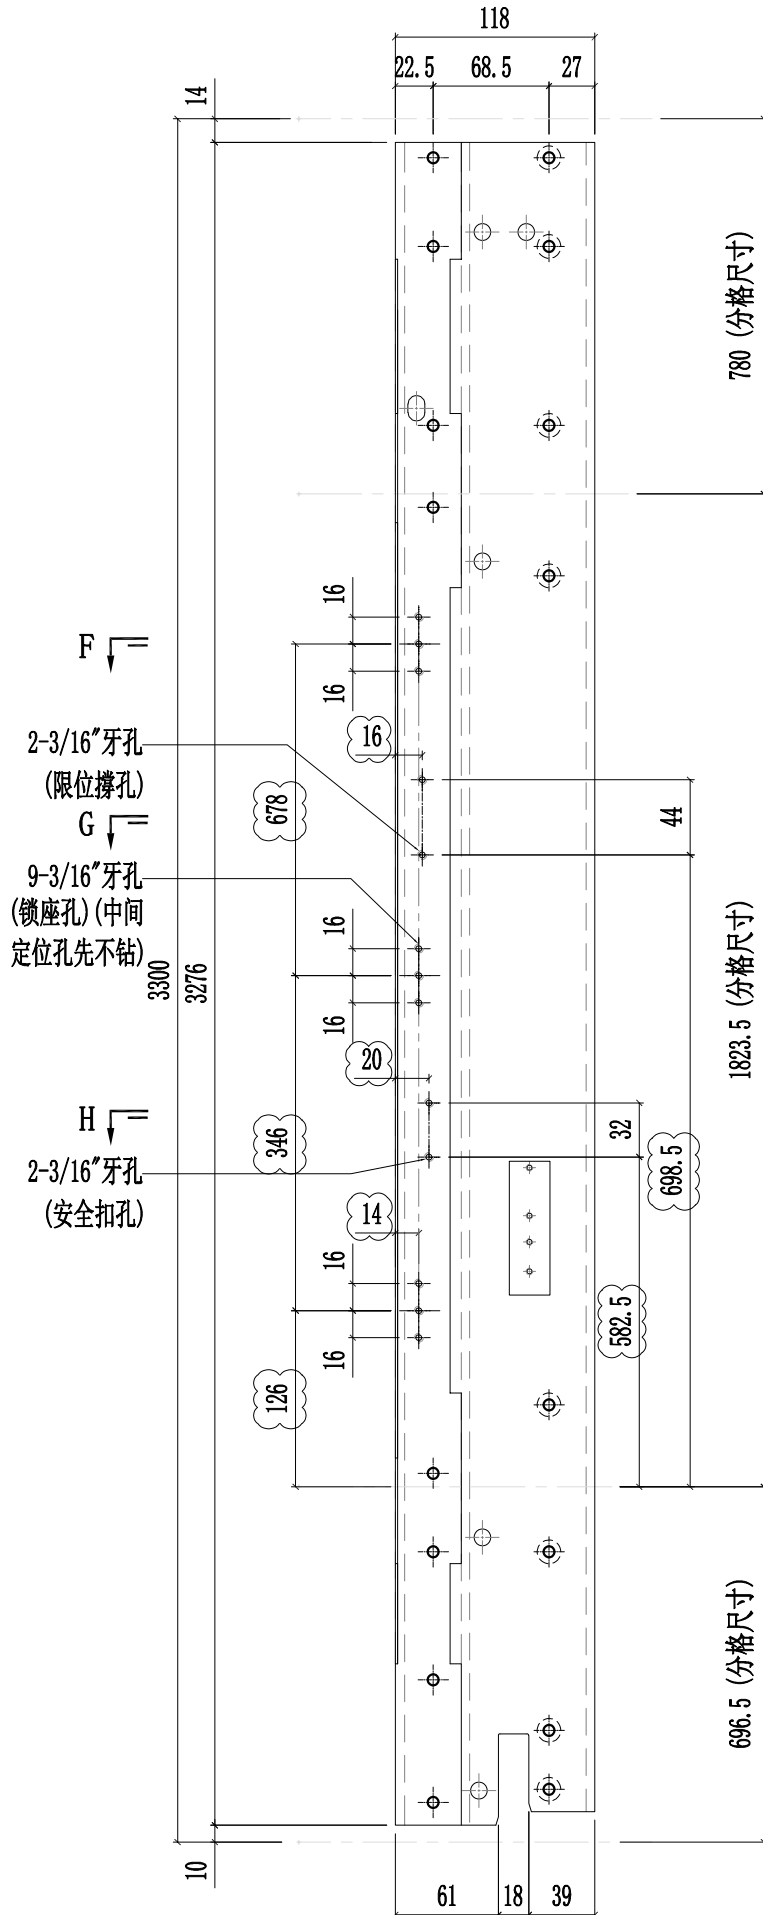





美特鋁質有限公司  
MIDI Aluminium Fabricator Ltd.

工程號	J857	類別		物料號	-			
地盤	啟德6552	制圖	陈梓豪	20220211	圖號	X86050-P01		
修改	A	B	C	採用工廠	✓	地盤	-	
日期	03.16	03.26	04.12	材料颜色	AL2:ECX3X10063S-XF1	图纸名称	铝料加工图	
						復核	練松文	
						20220213	數量	-
						批准	林仁安	20220215
							單件重量	- (KG)

第3页/共3页

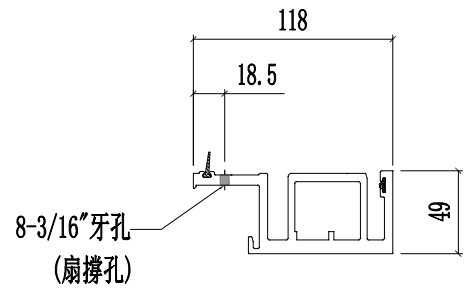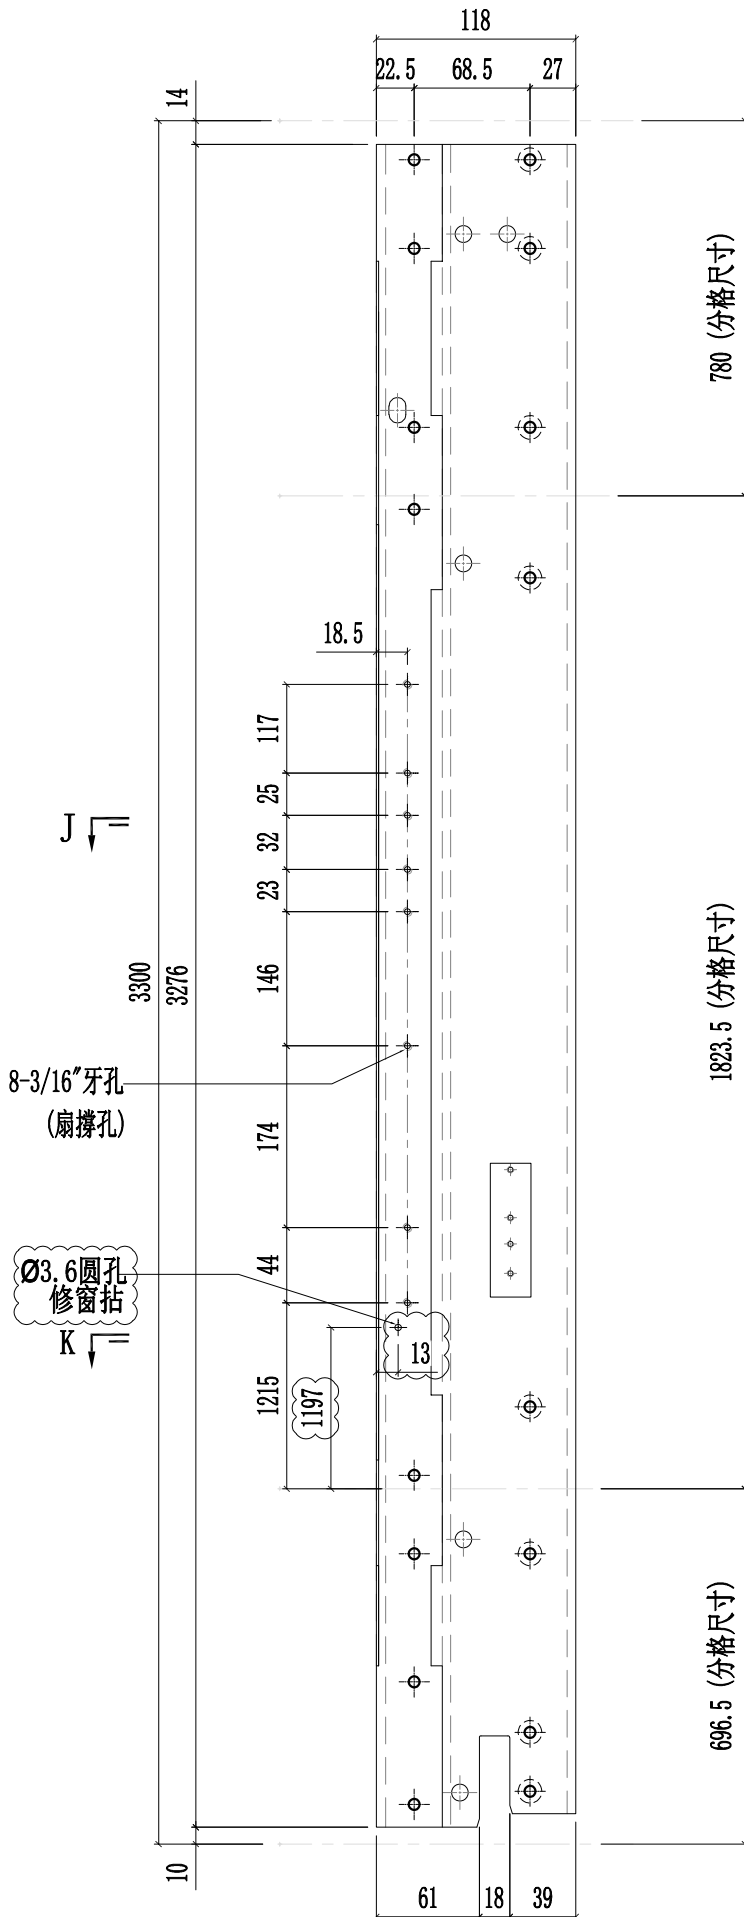

SECTION J-J

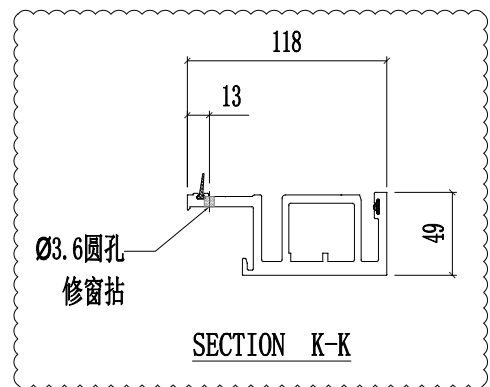


SECTION K-K



美特鋁質有限公司  
MIDI Aluminium Fabricator Ltd.





工程號	J857	類別		物料號	-							
地盘	啟德6552	制圖	陈梓豪	20220211	圖號	X86050-P03						
修改	A B C	採用工廠	✓	地盤	-	图纸名称	铝料加工图	復核	練松文	20220213	數量	-
日期	03.16	03.26	04.12	材料颜色	AL2:ECX3X10063S-XF1	材料	X86050	批准	林仁安	20220215	單件重量	- (KG)

第1页/共3页

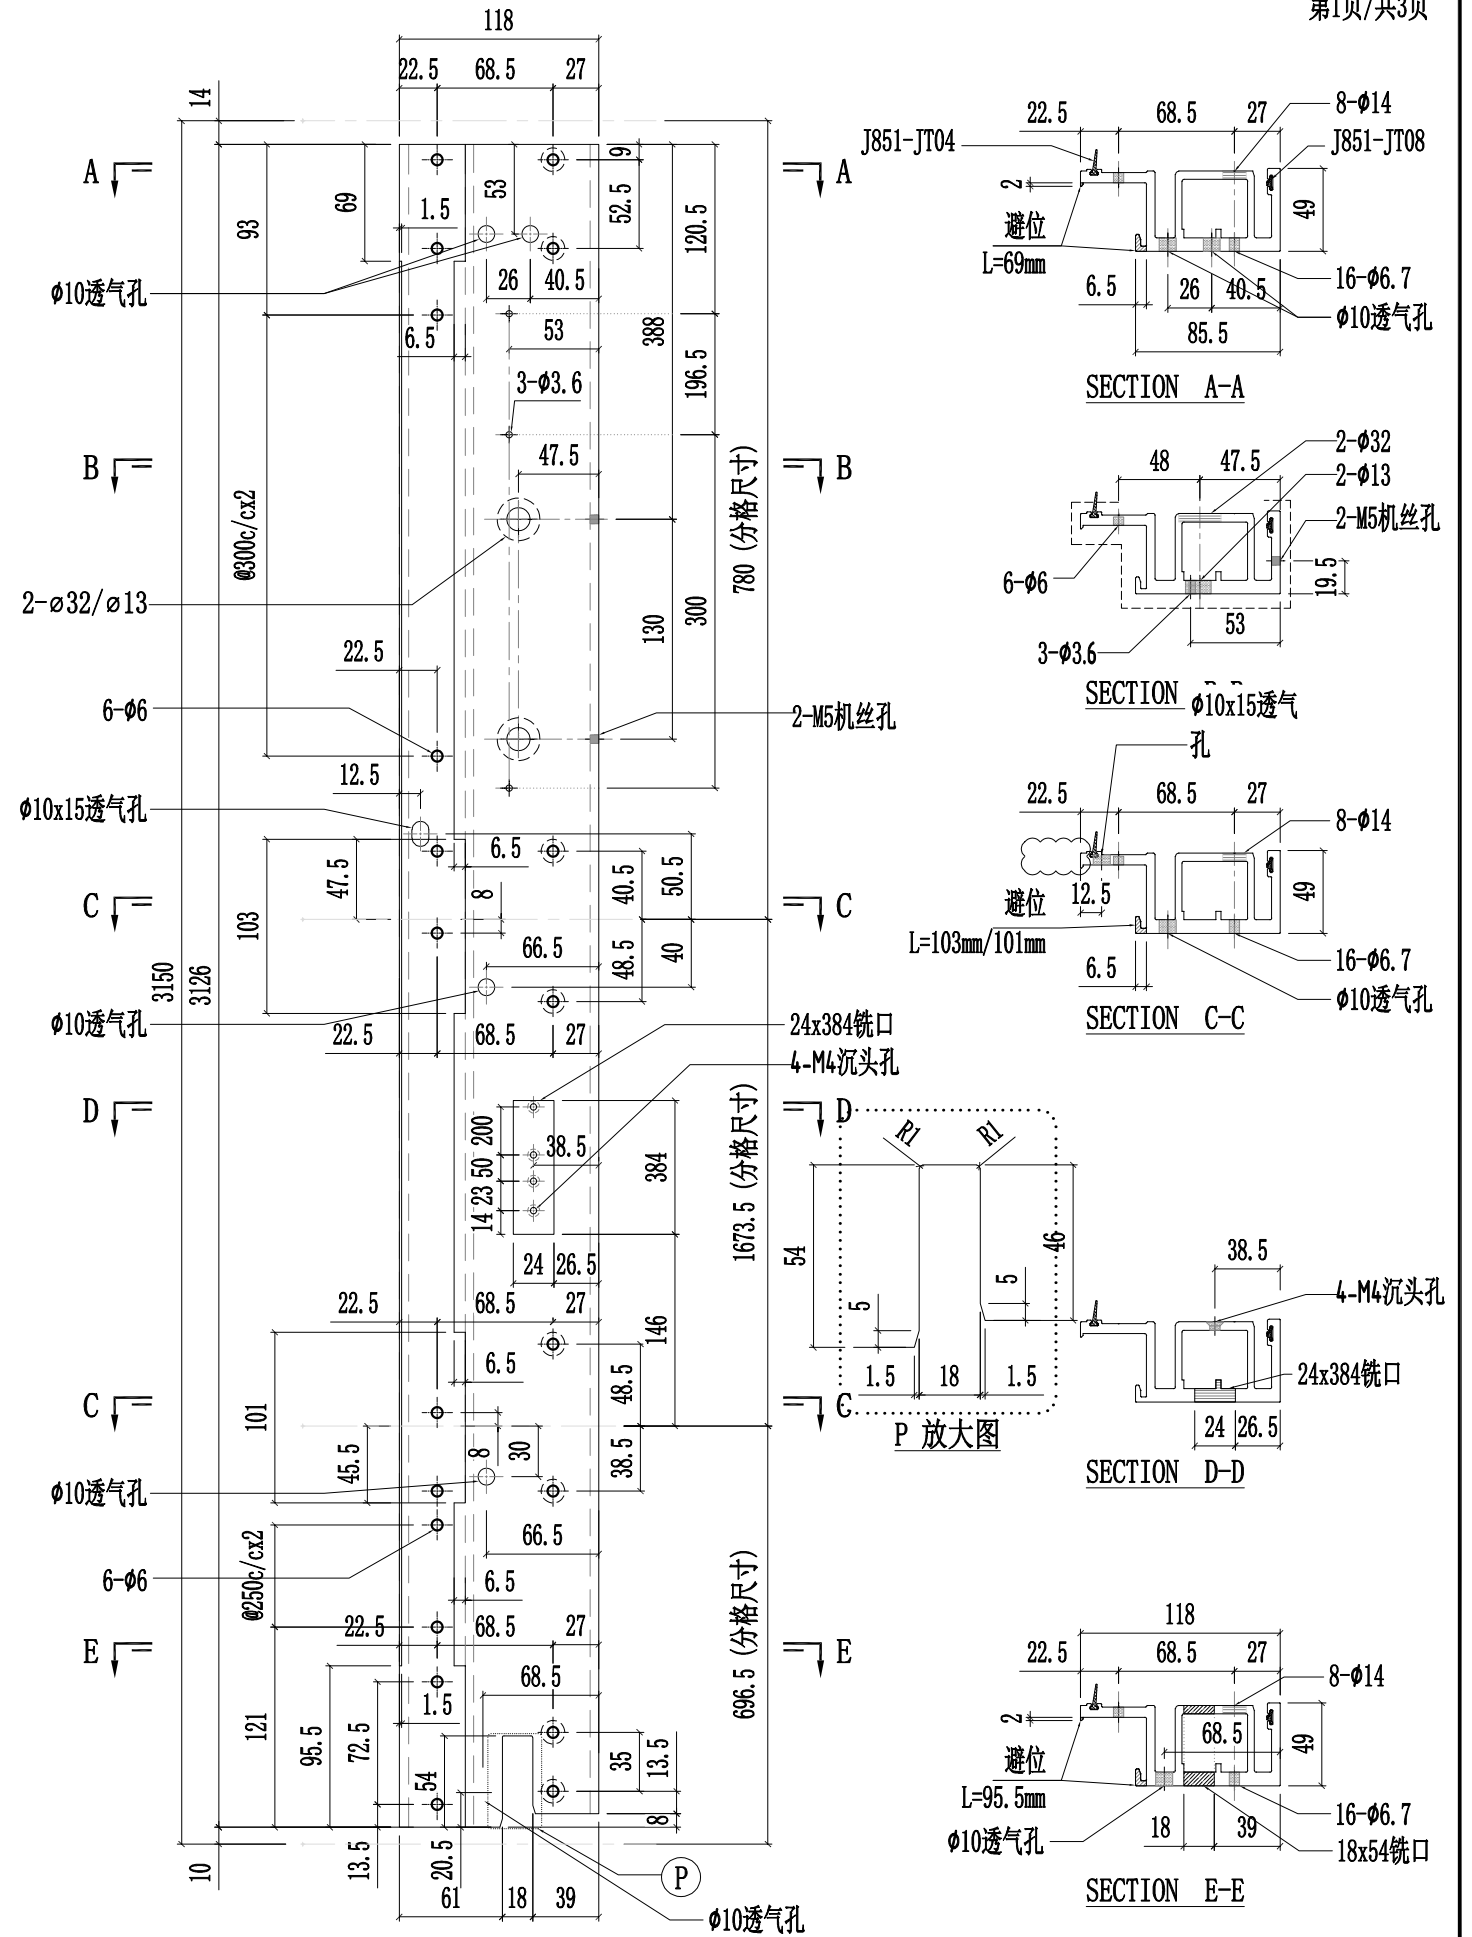



工程號	J857	類別		物料號	-										
地盤	啟德6552	制圖	陈梓豪	20220211	圖號	X86050-P03									
修改	A	B	C	採用	工廠	✓	地盤	-	图纸名称	铝料加工图	復核	練松文	20220213	數量	-
日期	03.16	03.26	04.12	材料颜色	AL2:ECX3X10063S-XF1	材料	X86050	批准	林仁安	20220215	單件重量	-	(KG)		

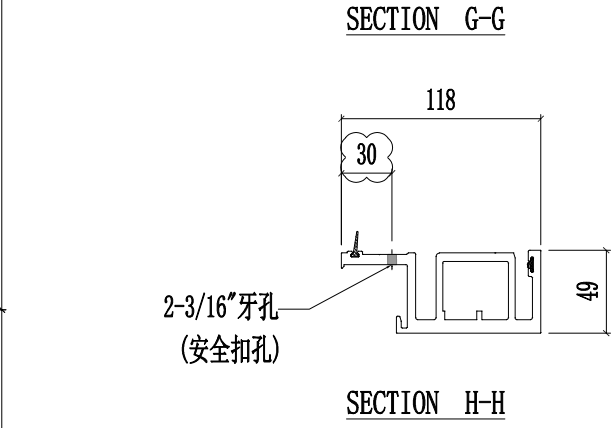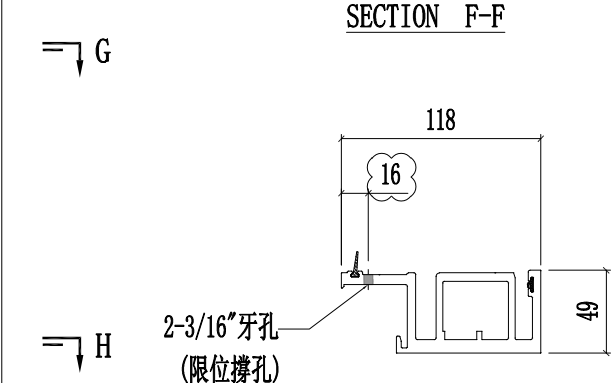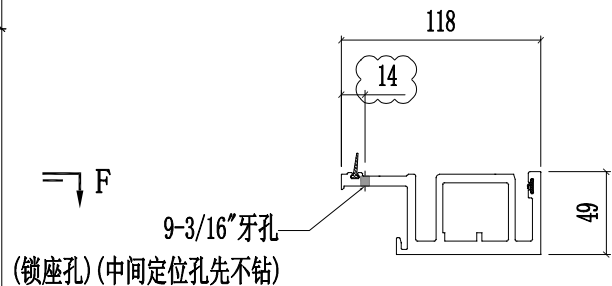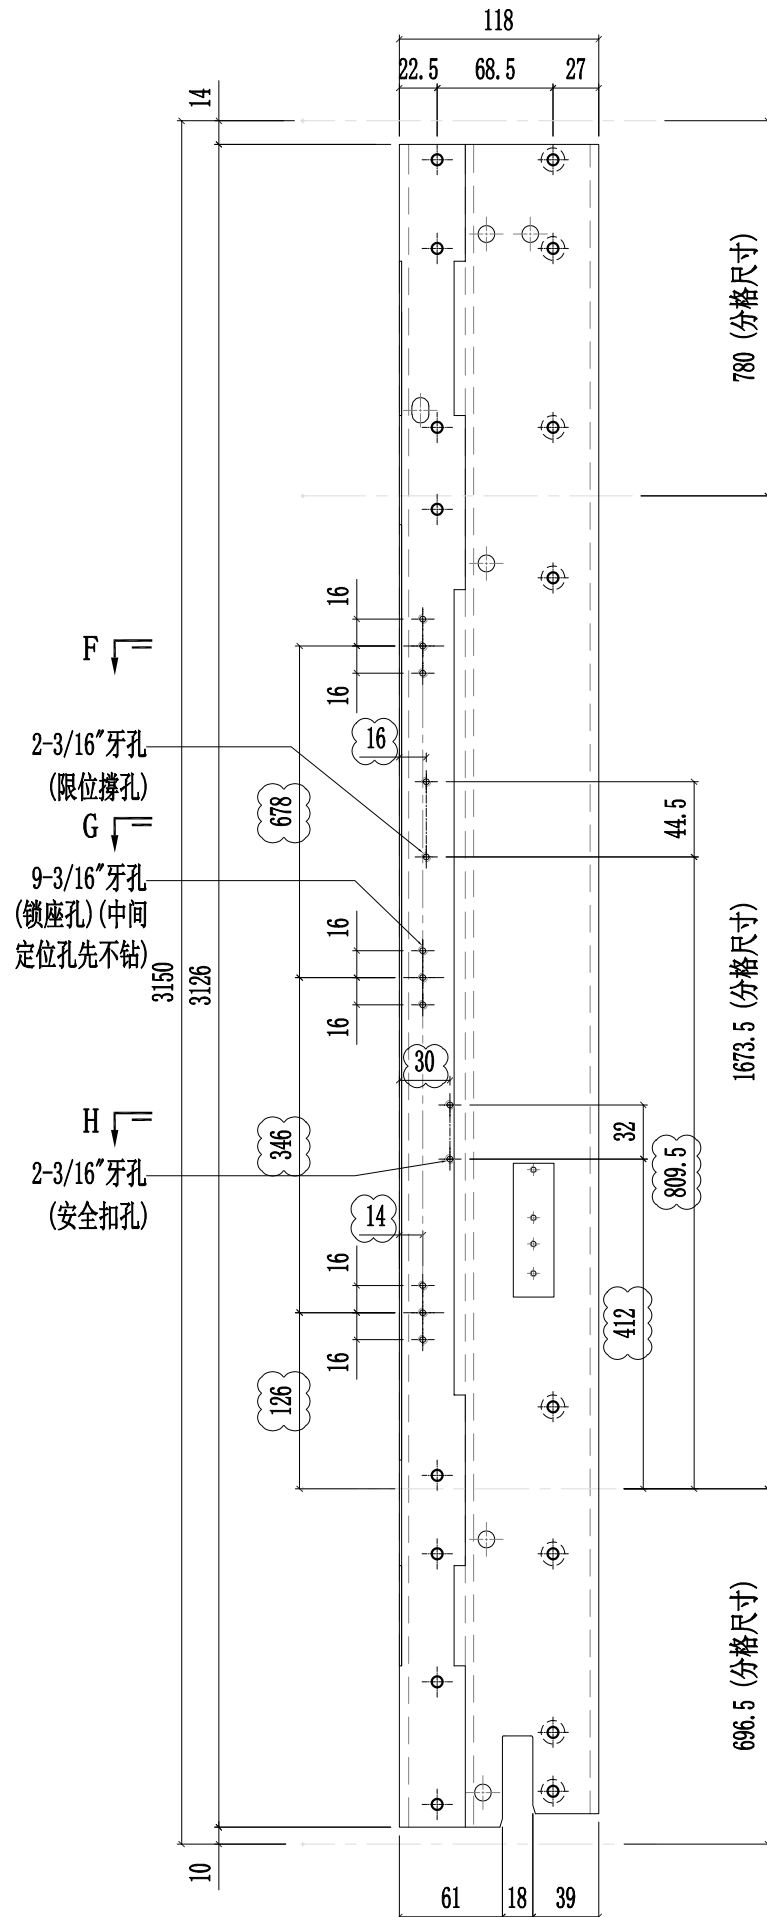





美特鋁質有限公司  
MIDI Aluminium Fabricator Ltd.

工程號	J857	類別		物料號	-		
地盤	啟德6552	制圖	陈梓豪	20220211	圖號	X86050-P03	
修改	A	B	C	採用工廠	✓	地盤	-
日期	03.16	04.12	04.12	材料颜色	AL2:ECX3X10063S-XF1	图纸名称	铝料加工图
						復核	練松文
						批准	林仁安
						材料	X86050
							20220213
							數量
							-
							單件重量
							-
							(KG)

第3页/共3页

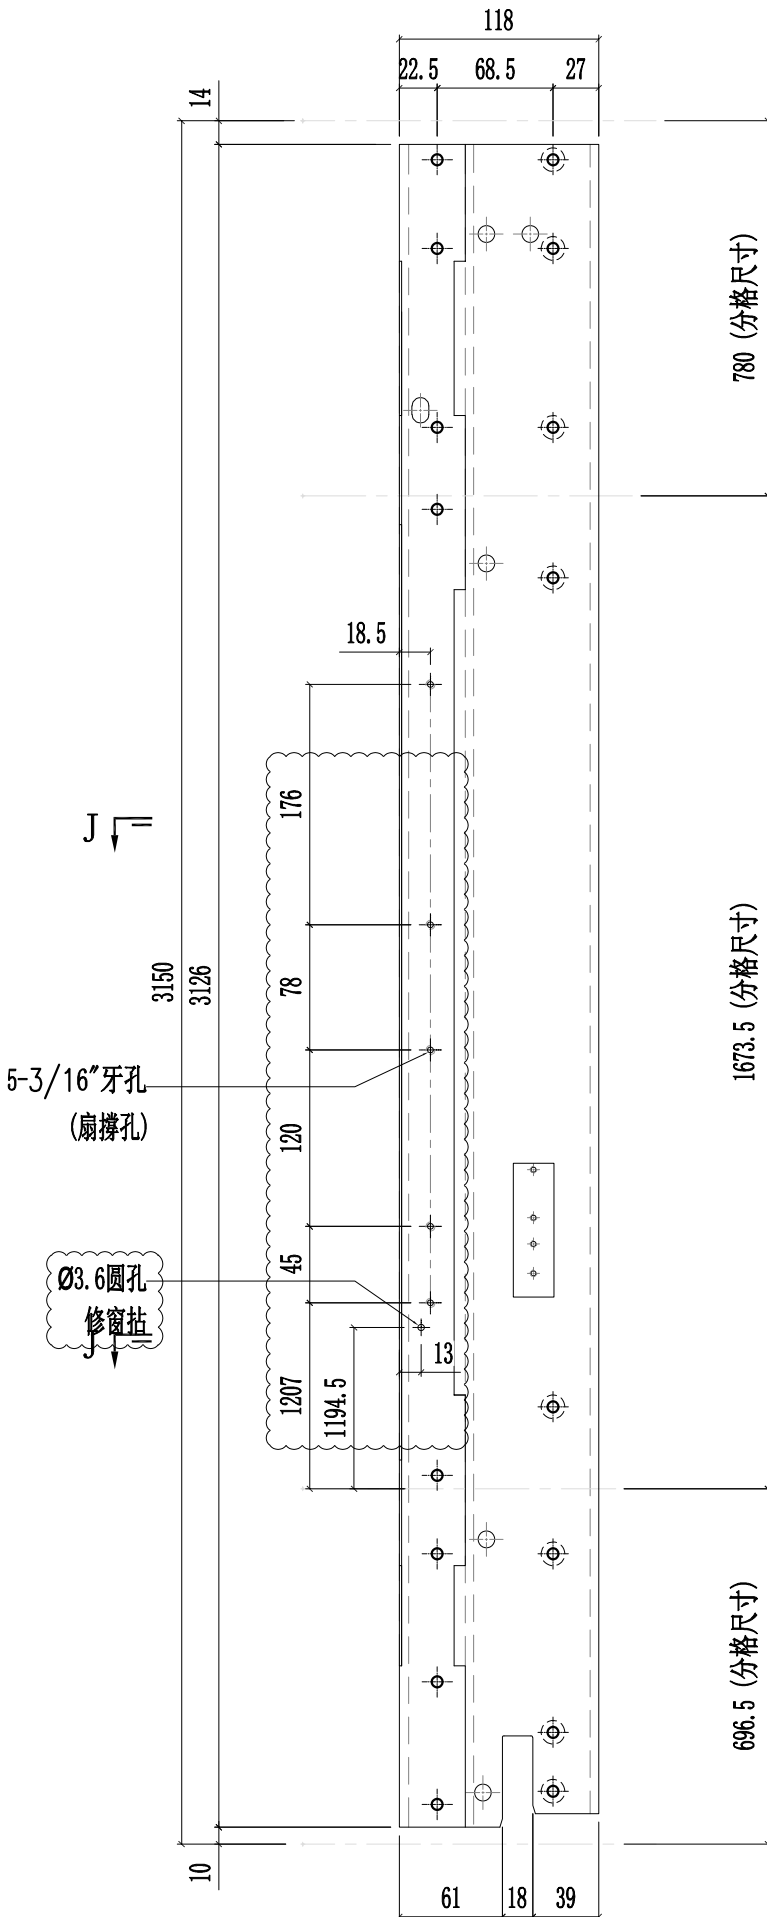


J

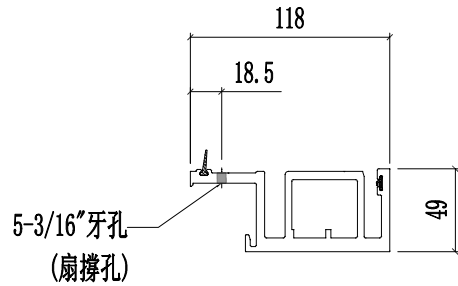

SECTION J-J

J

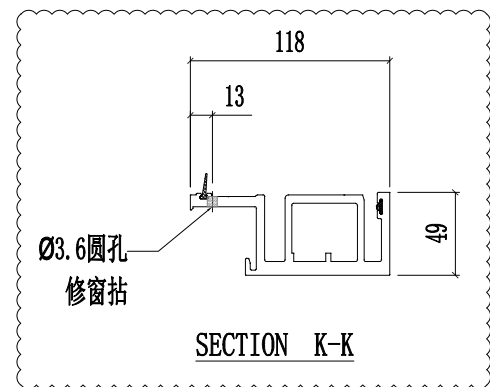


SECTION K-K



美特鋁質有限公司  
MIDI Aluminium Fabricator Ltd.



工程號	J857	類別		物料號	-							
地盘	啟德6552	制圖	陈梓豪	20220211	圖號	X86050-P04						
修改	A B C	採用工廠	✓	地盤	-	图纸名称	铝料加工图	復核	練松文	20220213	數量	-
日期	03.16 03.26 04.12	材料颜色	AL2:ECX3X10063S-XF1	材料	X86050	批准	林仁安	20220215	單件重量	-	(KG)	

第1页/共3页

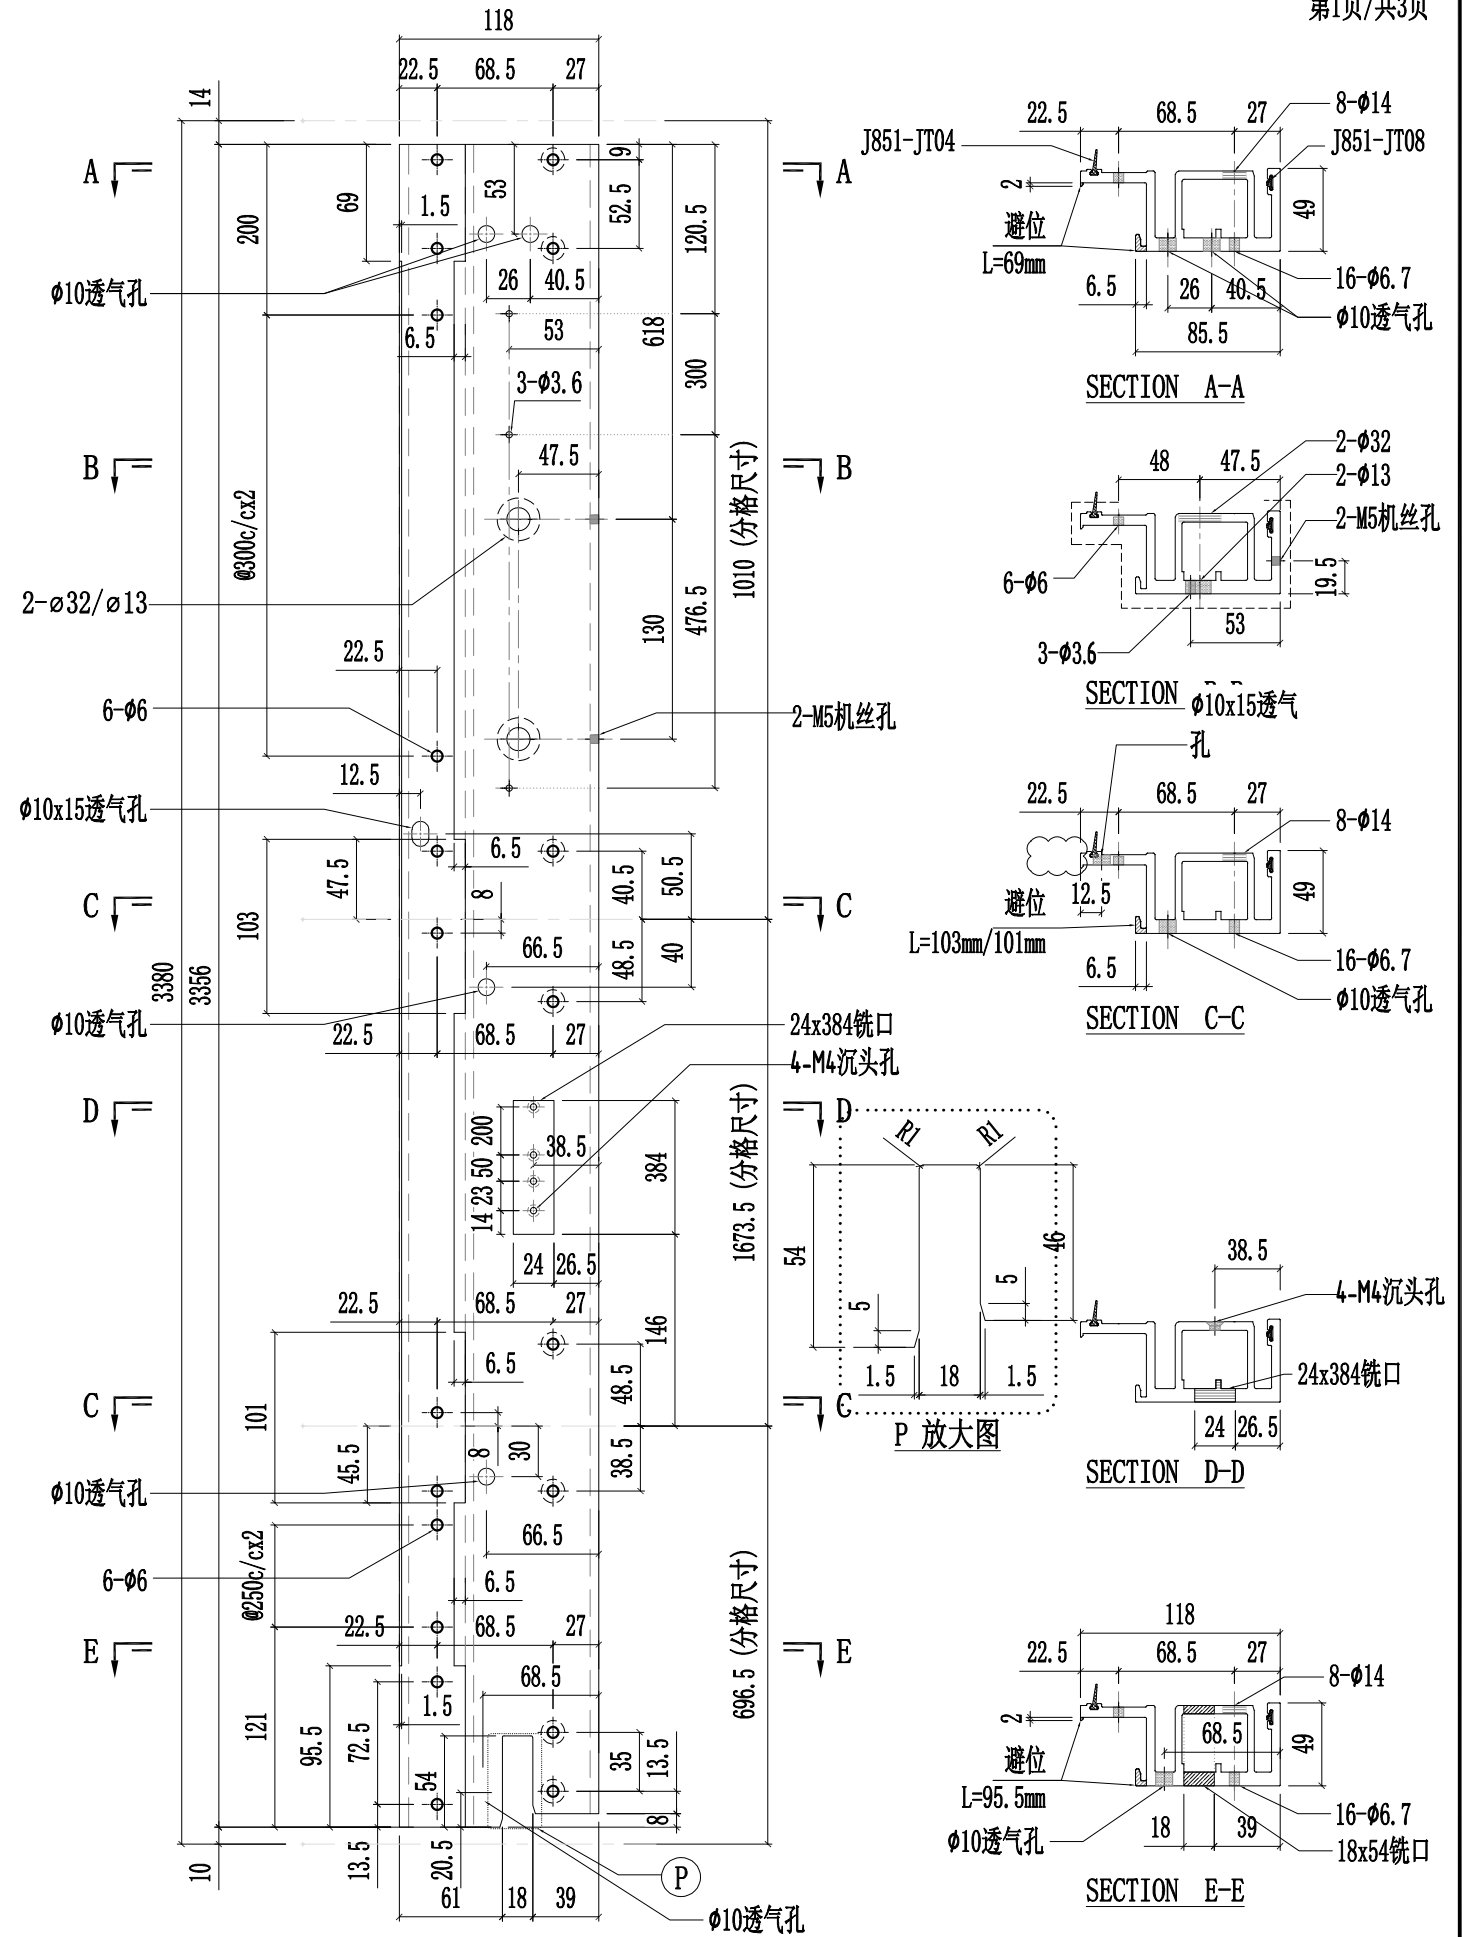





工程號	J857	類別		物料號	-								
地盤	啟德6552	制圖	陈梓豪	20220211	圖號	X86050-P04							
修改	A	B	C	採用	工廠	✓	地盤	-					
日期	03.16	03.26	04.12	材料颜色	AL2: ECK3X10063S-XF1	材料	X86050	批准	林仁安	20220215	單件重量	-	(KG)
图纸名称	铝料加工图			復核	練松文	20220213	數量	-					

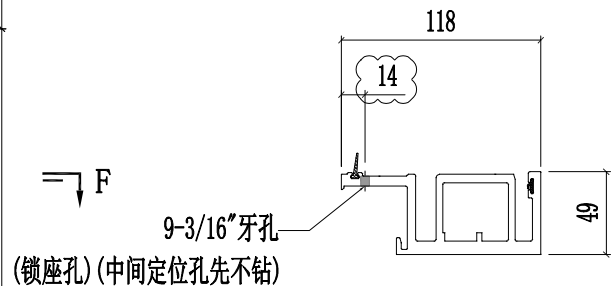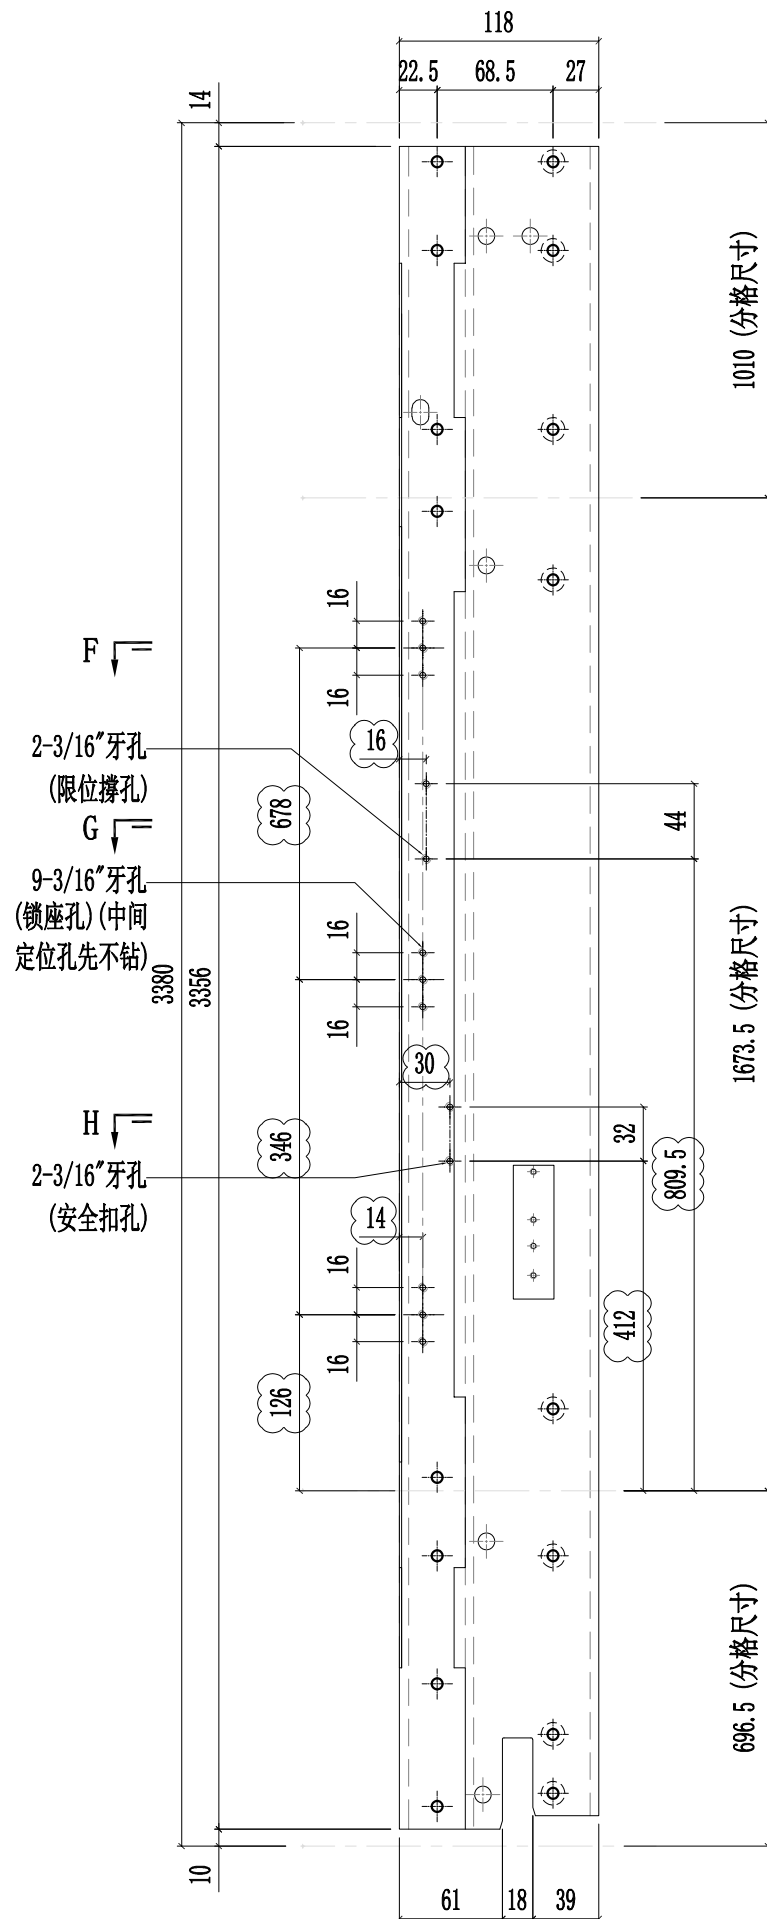

SECTION F-F

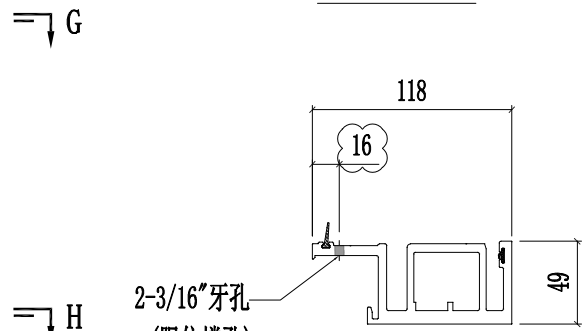


SECTION G-G

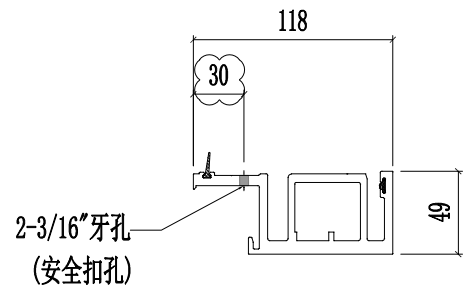


SECTION H-H



工程號	J857	類別		物料號	-			
地盤	啟德6552	制圖	陈梓豪	20220211	圖號	X86050-P04		
修改	A	B	C	採用工廠	✓	地盤	-	
日期	03.16	04.12	04.12	材料颜色	AL2:ECX3X10063S-XF1	图纸名称	铝料加工图	
						復核	練松文	
						批准	林仁安	
						材料	X86050	
							20220215	
							數量	-
							單件重量	- (KG)

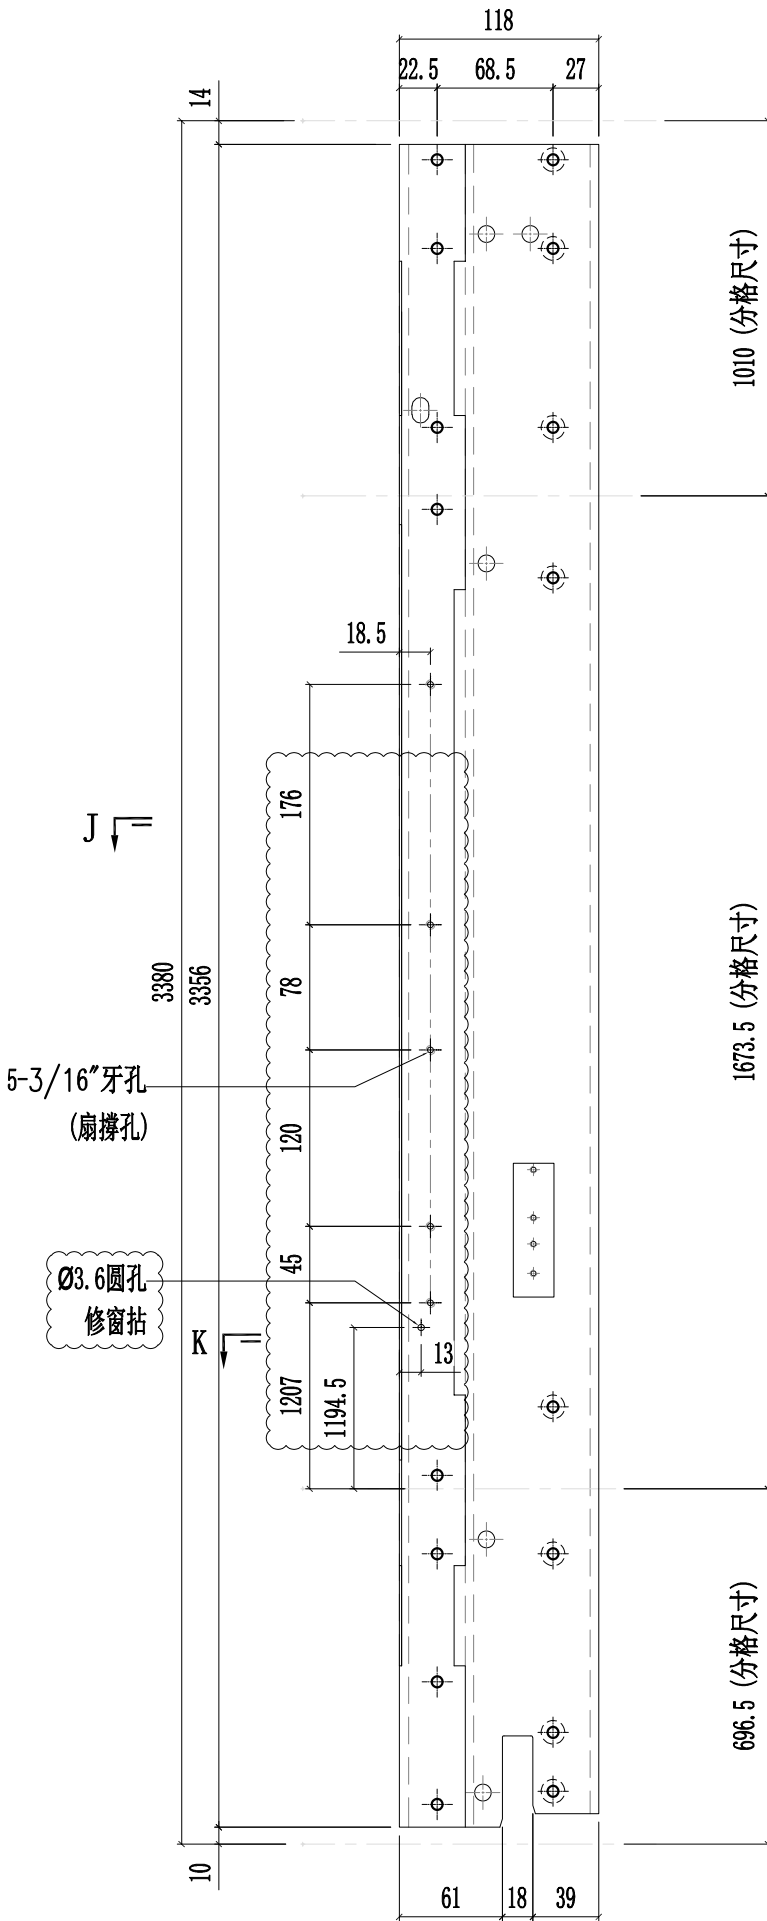


J

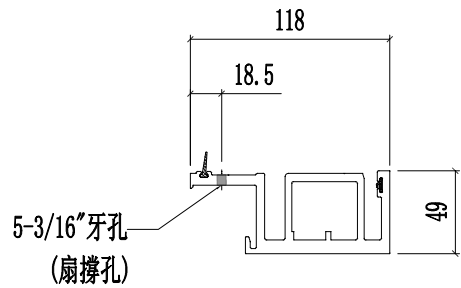

SECTION J-J

K

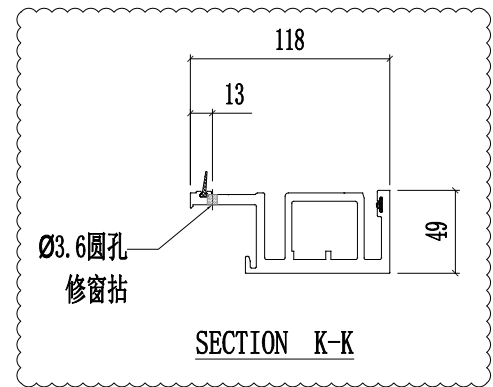


SECTION K-K



美特鋁質有限公司  
MIDI Aluminium Fabricator Ltd.


工程號	J857	類別		物料號	-									
地盘	啟德6552	制圖	陈梓豪	20220211	圖號	X86050-P05								
修改	A	B	C	採用工廠	✓	地盤	-	图纸名称	铝料加工图	復核	練松文	20220213	數量	-
日期	03.16	03.26	04.12	材料颜色	AL2:ECX3X10063S-XF1	材料	X86050	批准	林仁安	20220215	單件重量	-	(KG)	

第1页/共3页

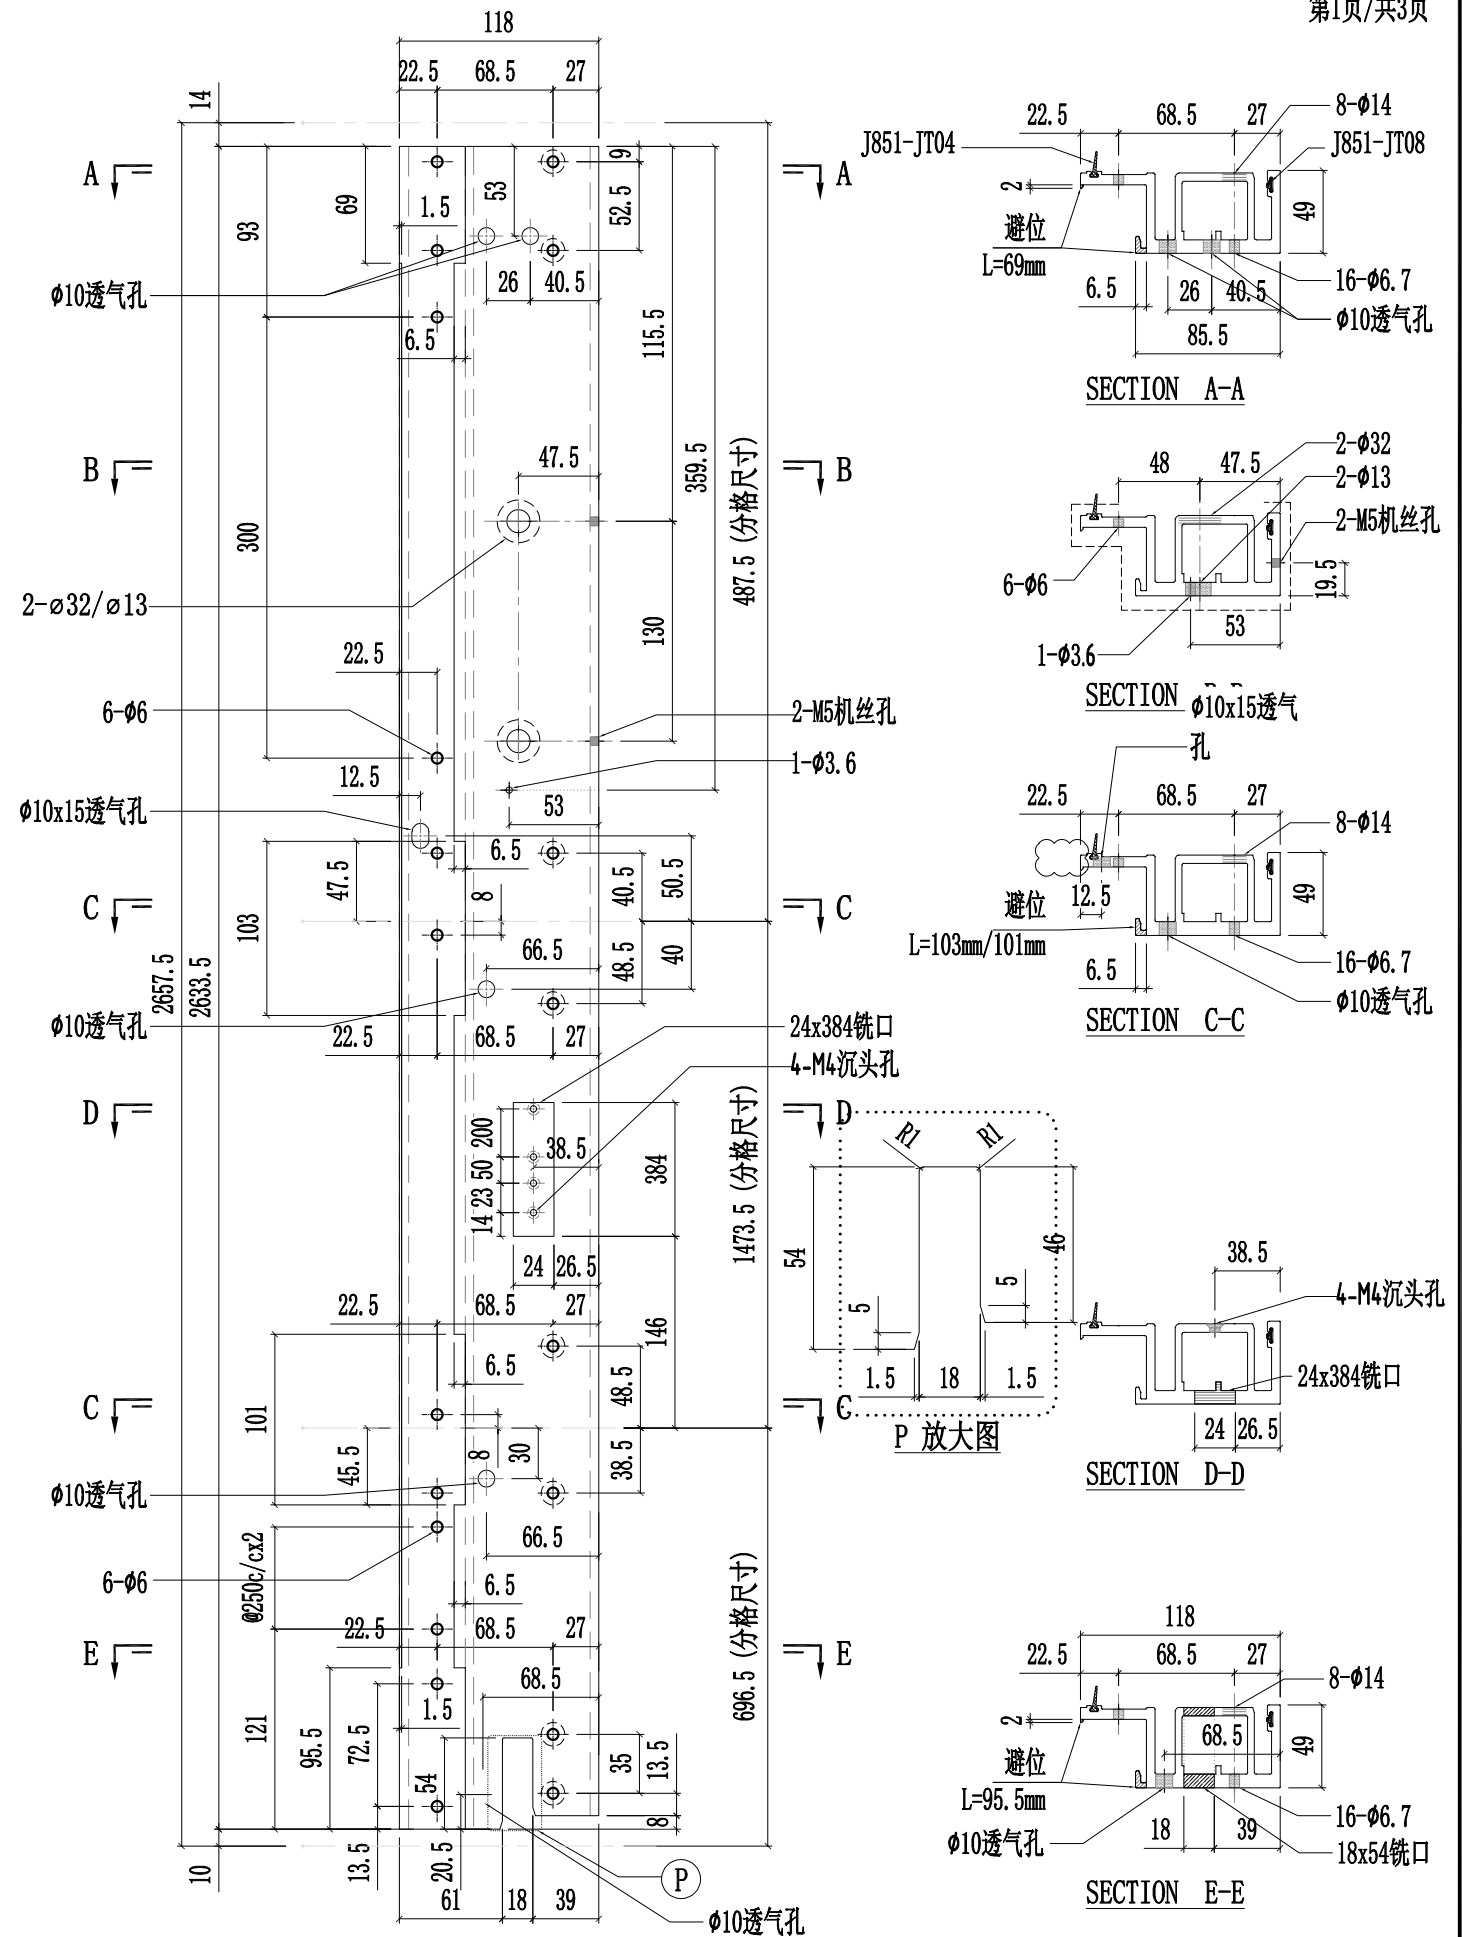



工程號	J857	類別		物料號	-		
地盤	啟德6552	制圖	陈梓豪	20220211	圖號	X86050-P05	
修改	A	B	C	採用工廠	✓	地盤	-
日期	03.16	03.26	04.12	材料顏色	AL2: ECK3X10063S-XF1	图纸名称	铝料加工图
						復核	練松文
						20220213	數量
						批准	林仁安
						20220215	單件重量
							- (KG)

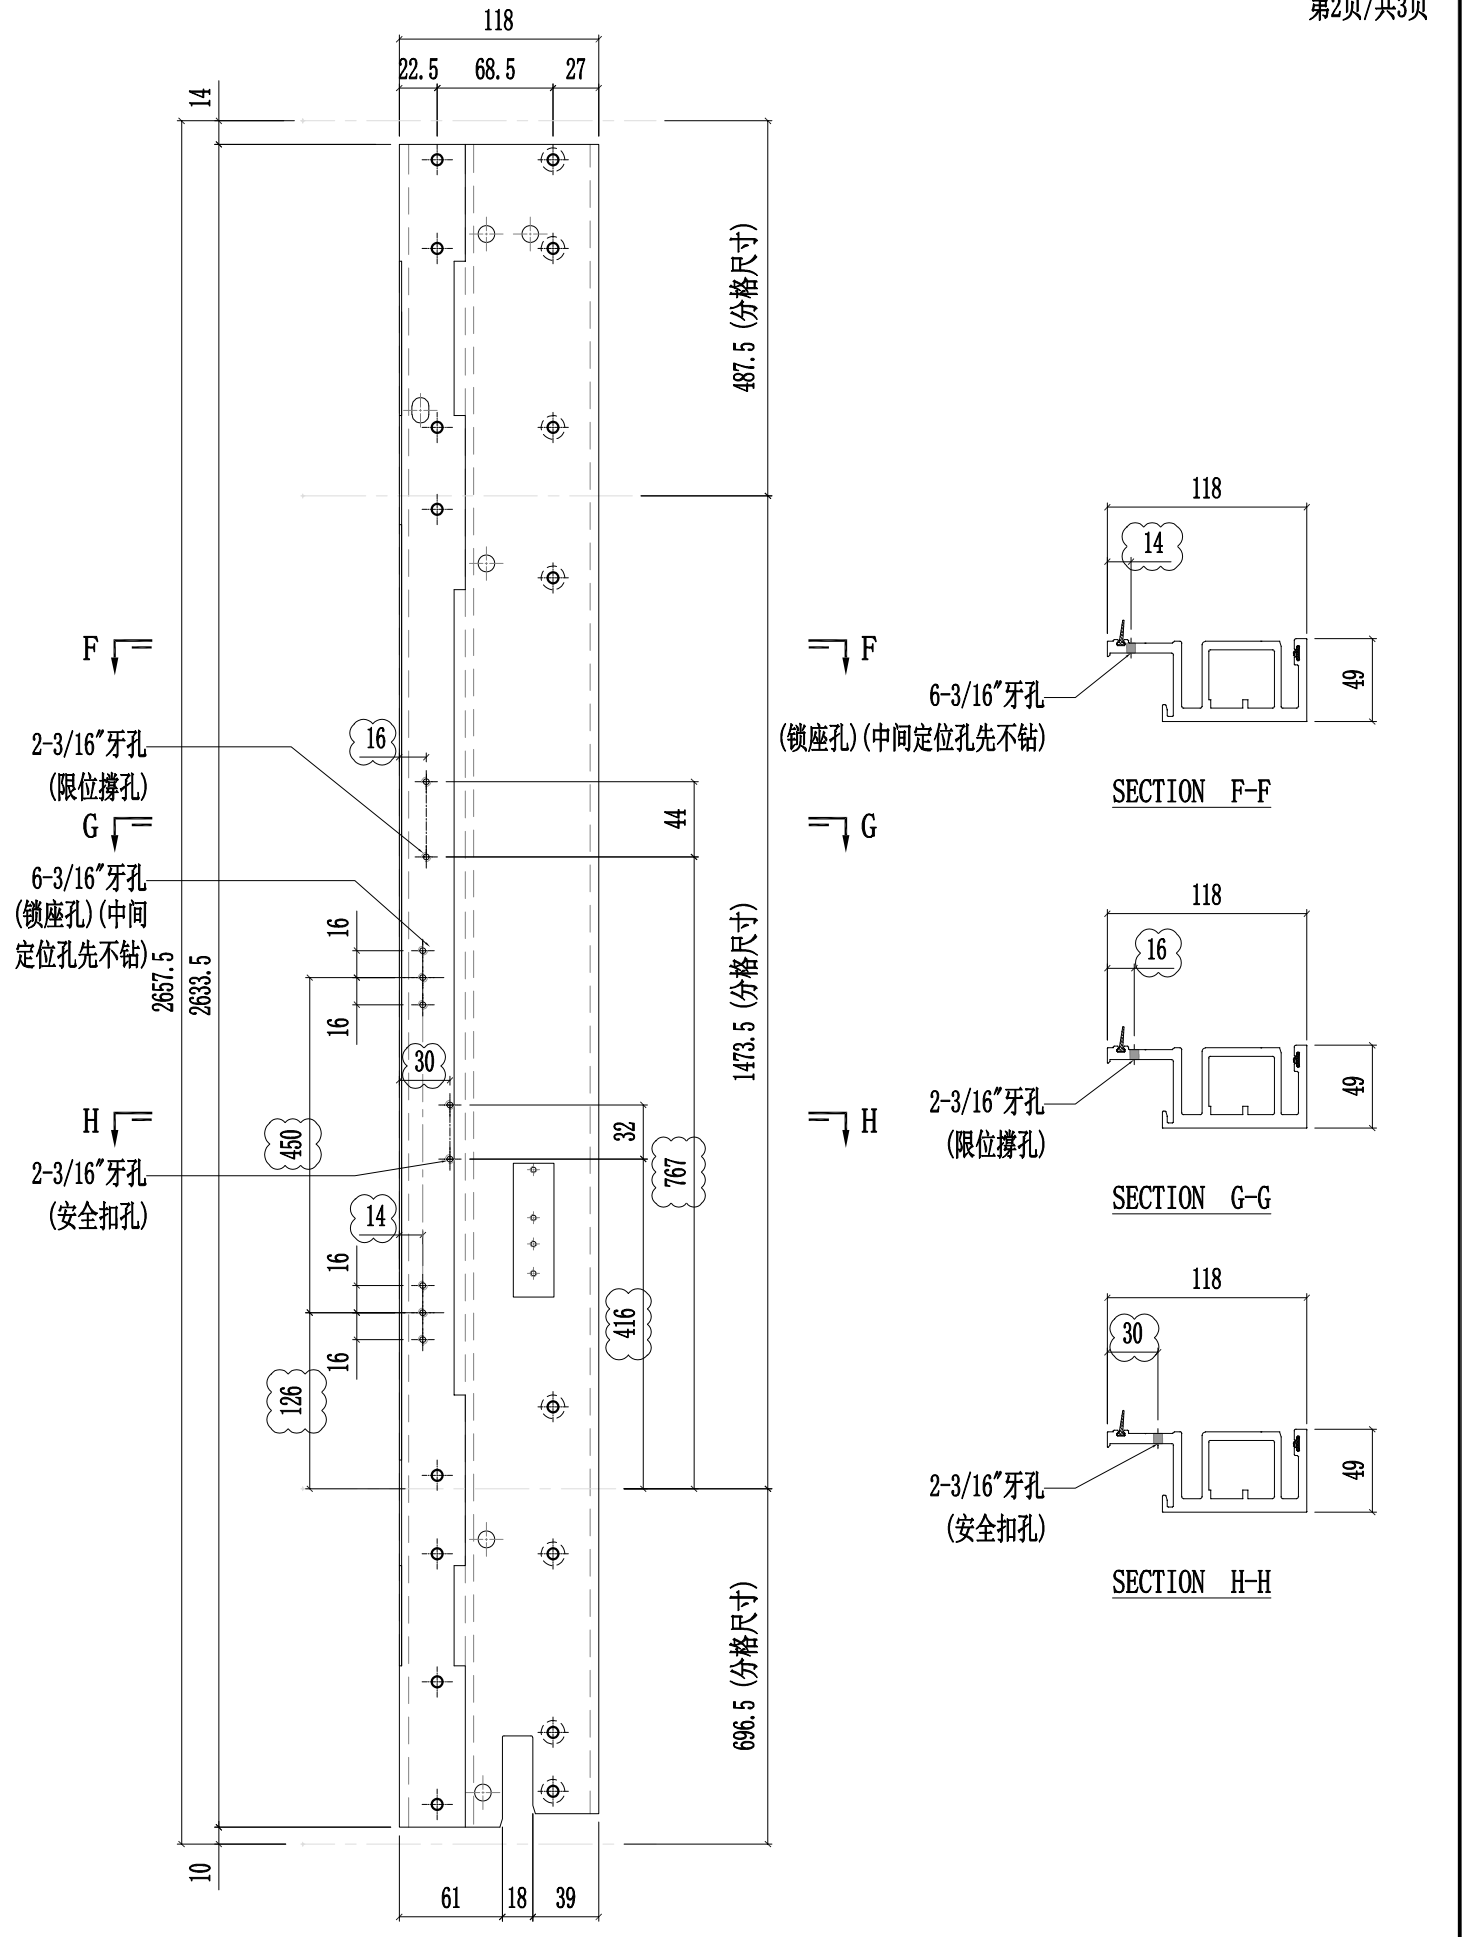





美特鋁質有限公司  
MIDI Aluminium Fabricator Ltd.

工程號	J857	類別		物料號	-									
地盘	啟德6552	制圖	陈梓豪	20220211	圖號	X86050-P05								
修改	A	B	C	採用工廠	✓	地盤	-	图纸名称	铝料加工图	復核	練松文	20220213	數量	-
日期	03.16	03.26	04.12	材料颜色	AL2:ECX3X10063S-XF1	材料	X86050	批准	林仁安	20220215	單件重量	-	(KG)	

第3页/共3页

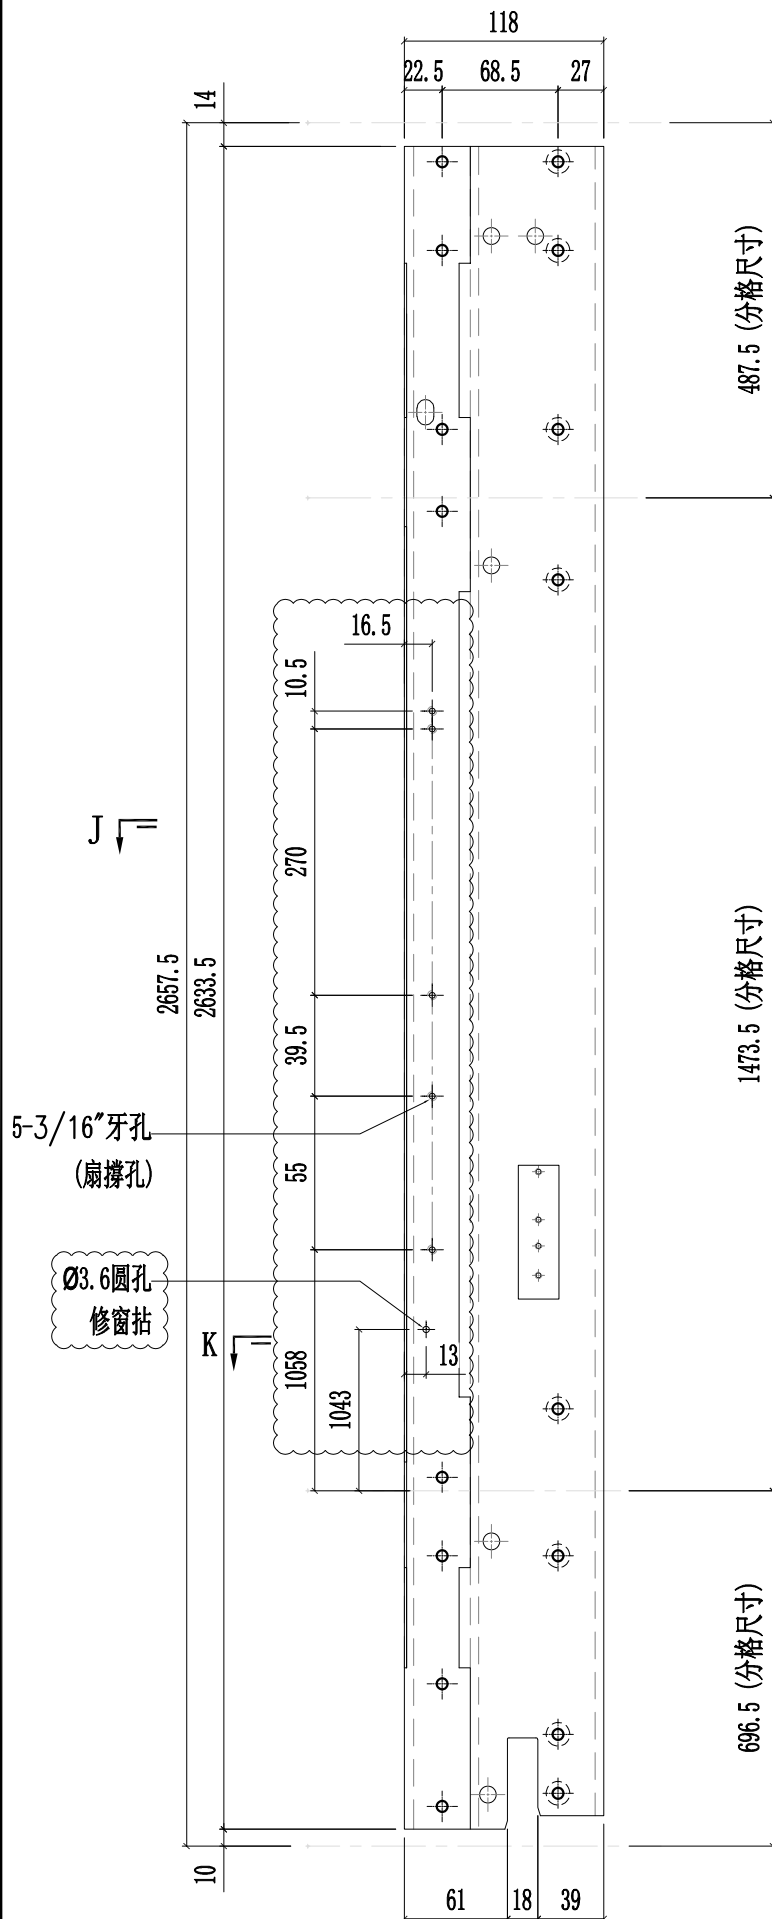


J

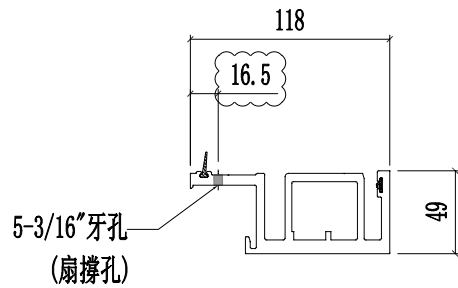

SECTION J-J








K

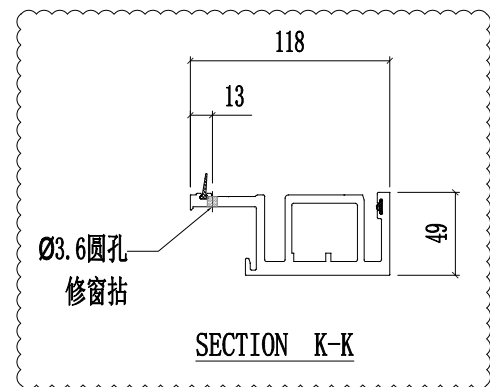


SECTION K-K



工程號	J857	類別		物料號	-							
地盘	啟德6552	制圖	陈梓豪	20220211	圖號	X86050-P06						
修改	A B C	採用工廠	✓	地盤	-	图纸名称	铝料加工图	復核	練松文	20220213	數量	-
日期	03.16 03.26 04.12	材料颜色	AL2:ECX3X10063S-XF1	材料	X86050	批准	林仁安	20220215	單件重量	-	(KG)	

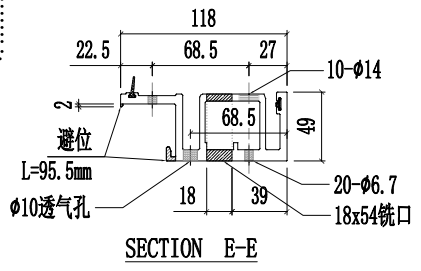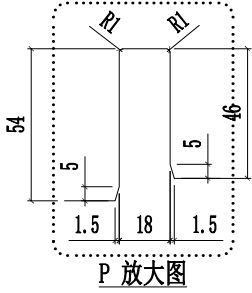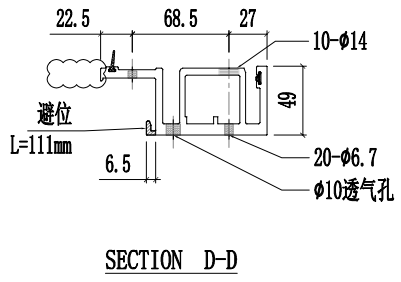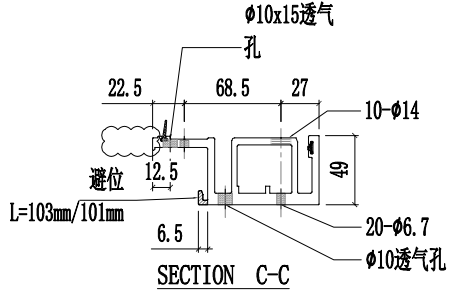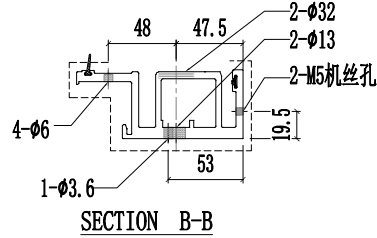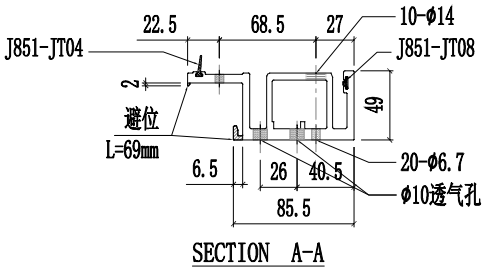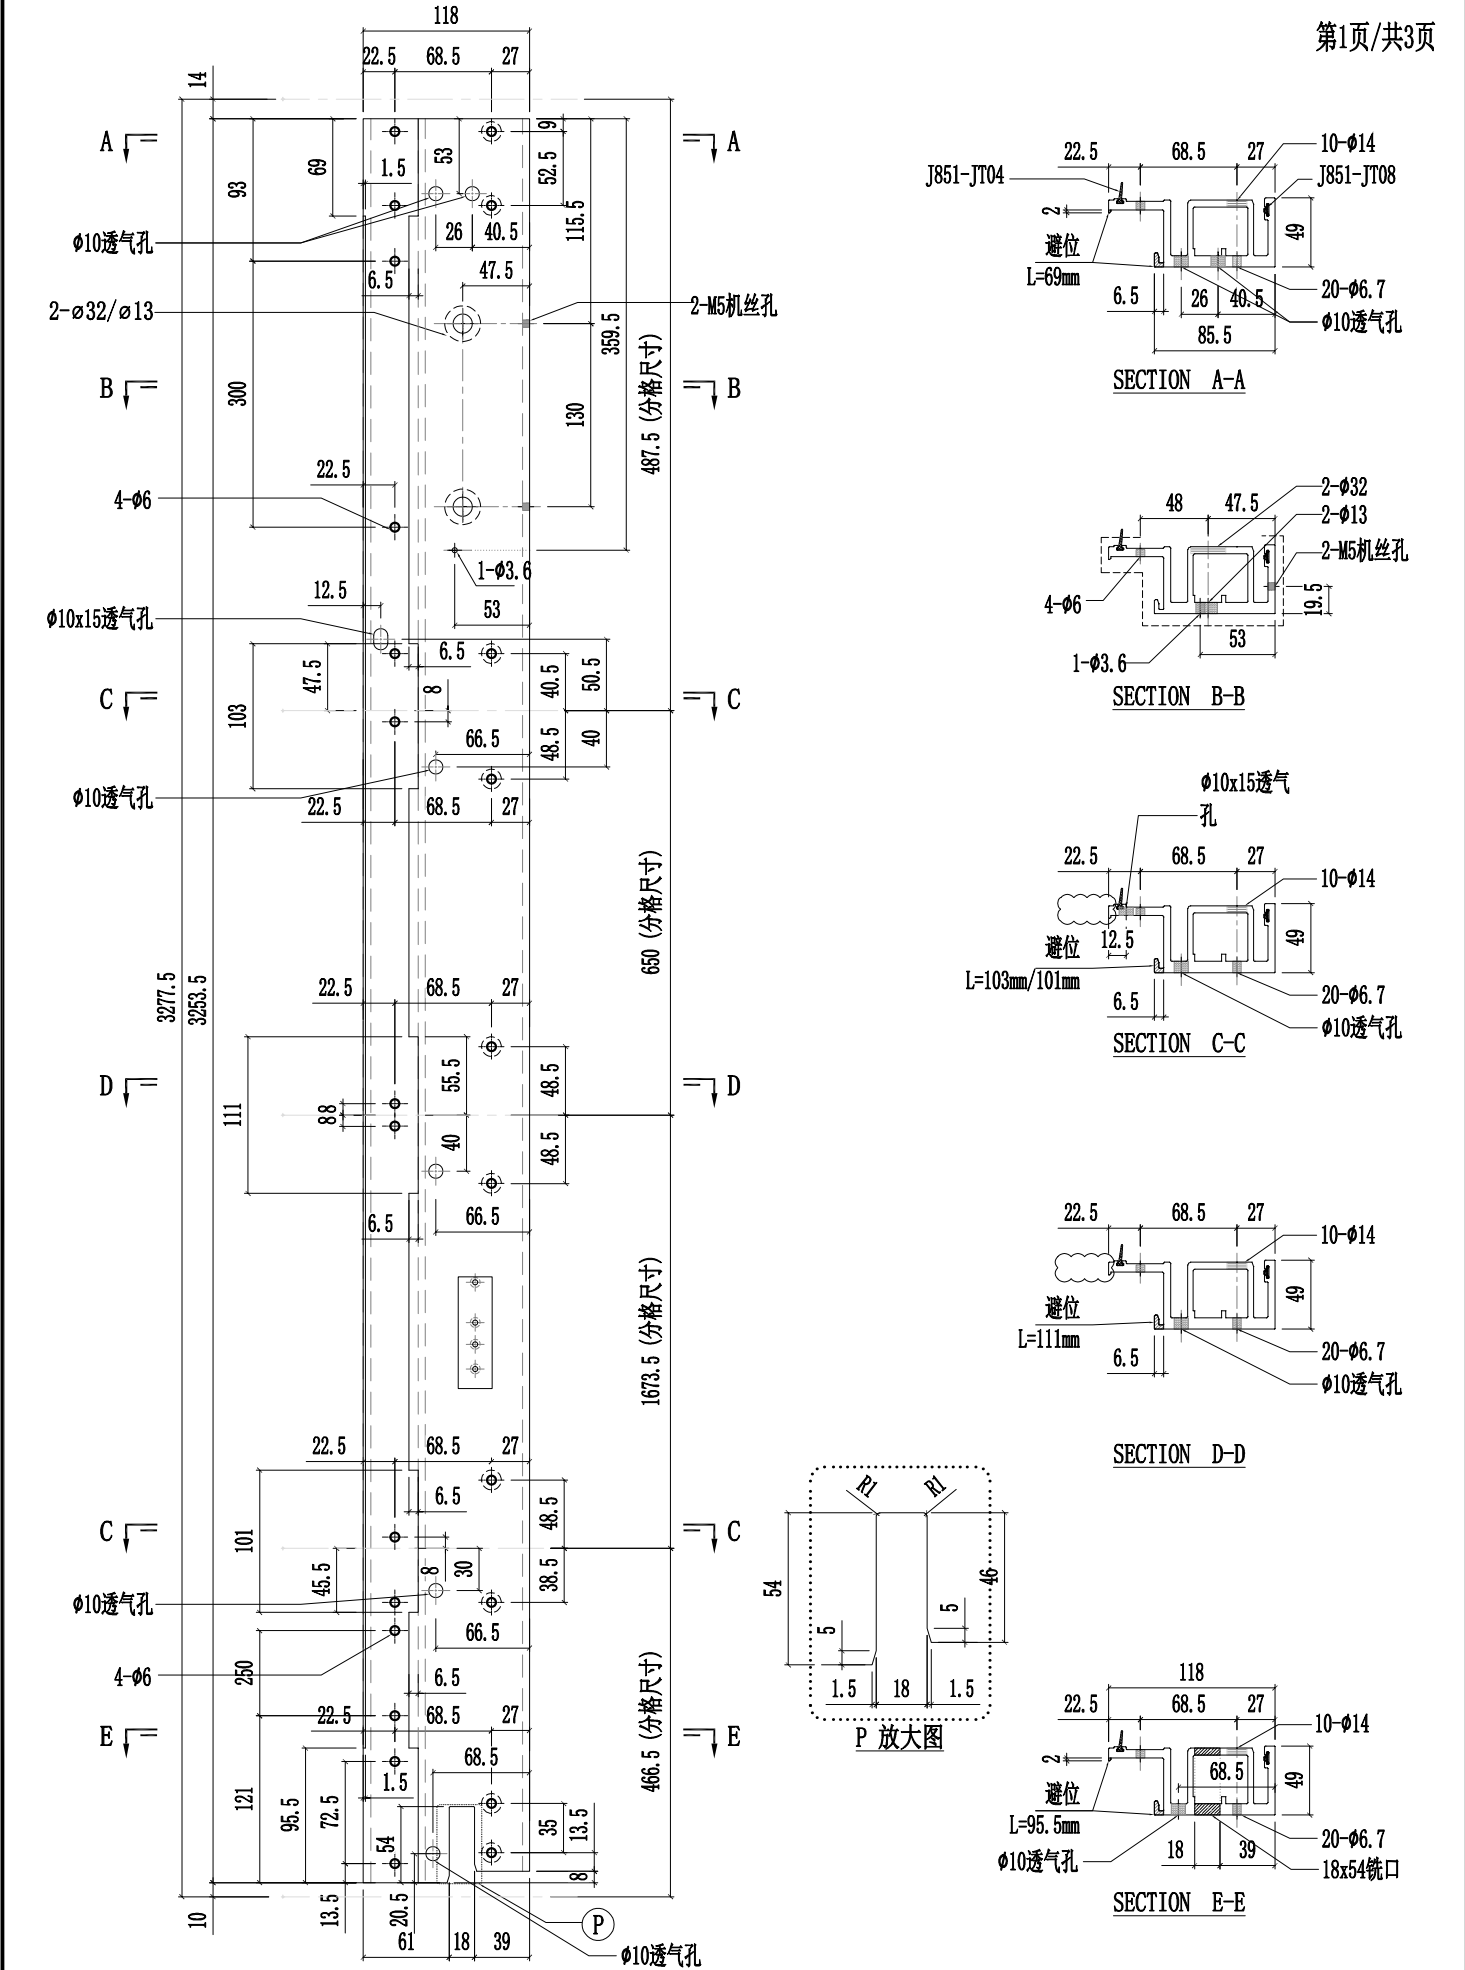

工程號	J857	類別		物料號	-									
地盤	啟德6552	制圖	陈梓豪	20220211	圖號	X86050-P06								
修改	A	B	C	採用工廠	✓	地盤	-	图纸名称	铝料加工图	復核	練松文	20220213	數量	-
日期	03.16	03.26	04.12	材料颜色	AL2:ECX3X10063S-XF1	材料	X86050	批准	林仁安	20220215	單件重量	-	(KG)	

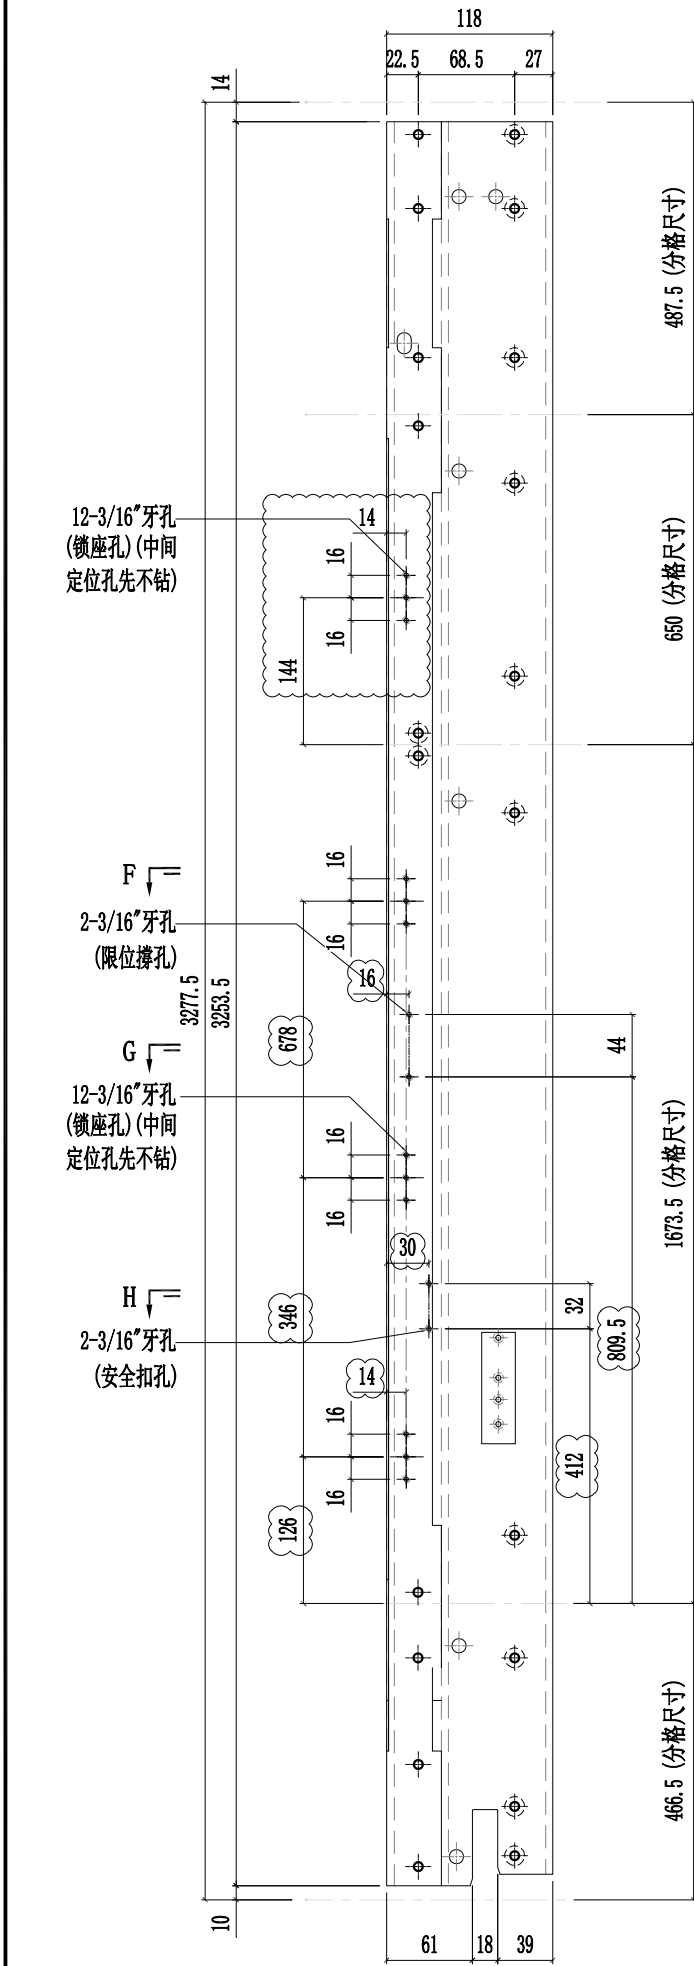

12-3/16"牙孔  
(锁座孔) (中间  
定位孔先不钻)

F ↓ =  
2-3/16"牙孔  
(限位撑孔)

G ↓ =  
12-3/16"牙孔  
(锁座孔) (中间  
定位孔先不钻)

H ↓ =  
2-3/16"牙孔  
(安全扣孔)

12-3/16"牙孔  
(锁座孔) (中间定位孔先不钻)

SECTION F-F

2-3/16"牙孔  
(限位撑孔)



SECTION G-G

2-3/16"牙孔  
(安全扣孔)


SECTION H-H




工程號	J857	類別		物料號	-										
地盤	啟德6552	制圖	陈梓豪	20220211	圖號	X86050-P06									
修改	A	B	C	採用	工廠	✓	地盤	-	图纸名称	铝料加工图	復核	練松文	20220213	數量	-
日期	03.16	04.12	04.12	材料颜色	AL2:ECX3X10063S-XF1	材料	X86050	批准	林仁安	20220215	單件重量	-	(KG)		

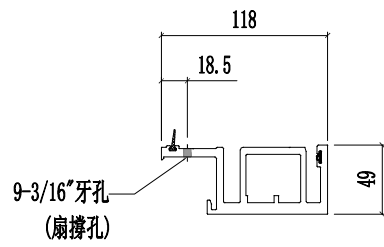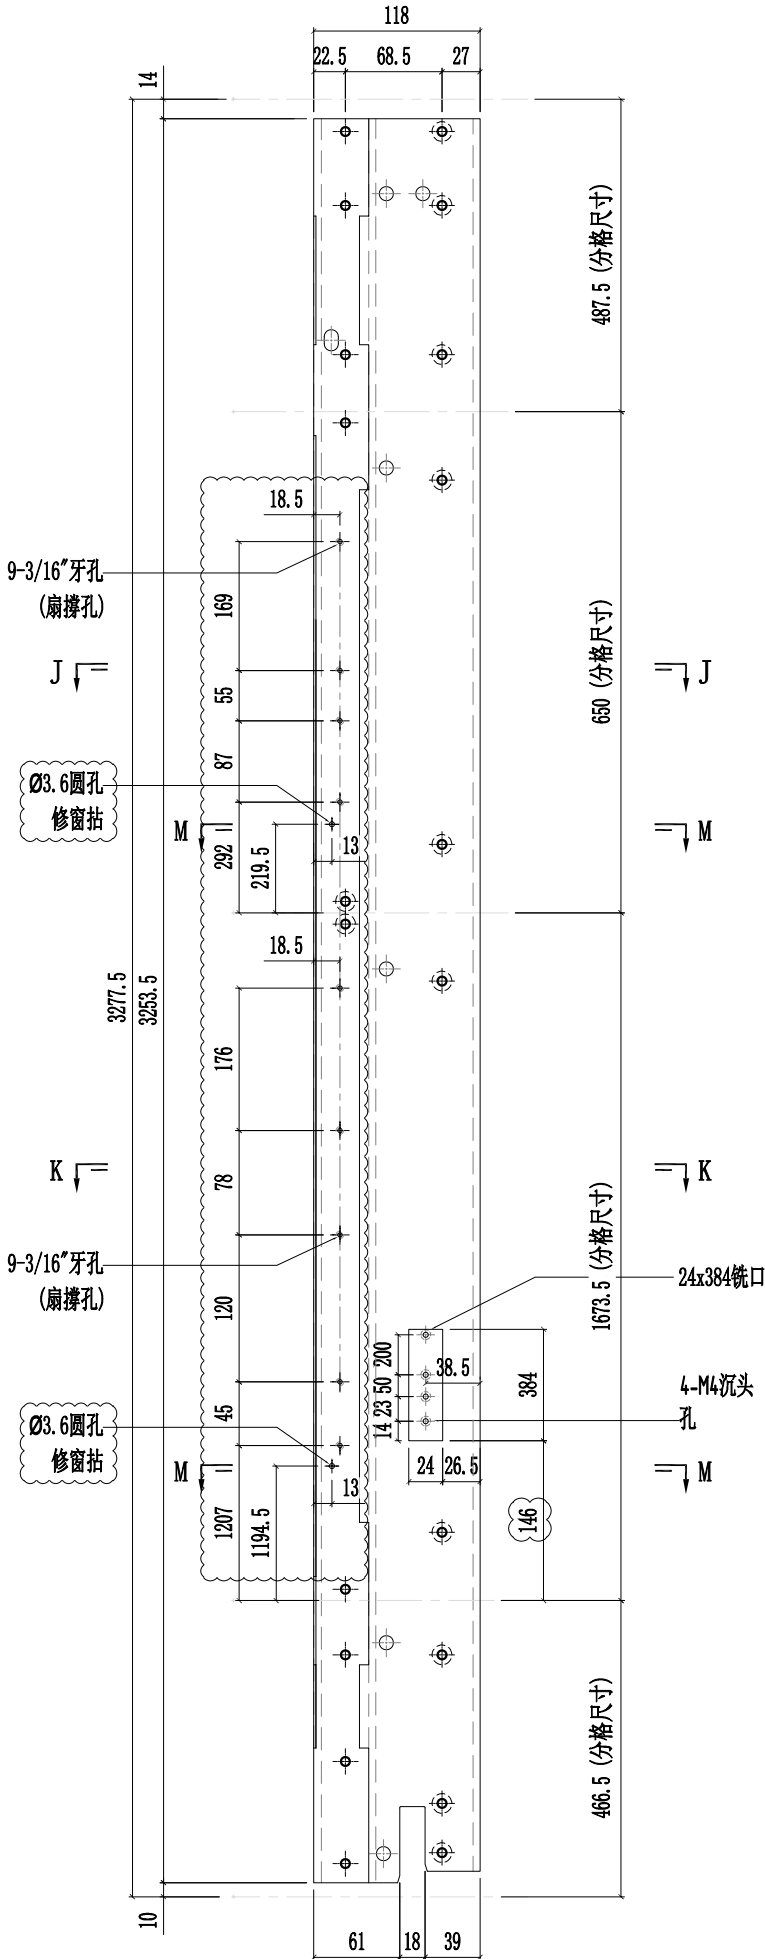

SECTION J-J

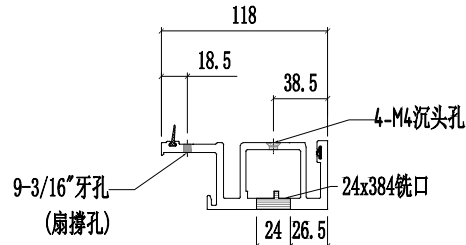



SECTION K-K

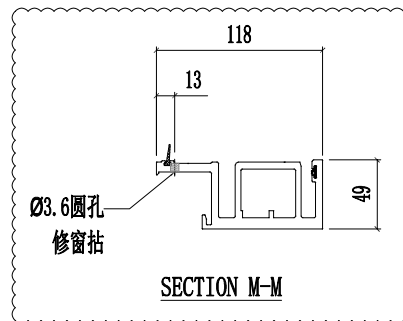


SECTION M-M




工程號	J857	類別		物料號	-									
地盘	啟德6552	制圖	陈梓豪	20220211	圖號	X86050-P07								
修改	A	B	C	採用工廠	✓	地盤	-	图纸名称	铝料加工图	復核	練松文	20220213	數量	-
日期	03.16	03.26	04.12	材料颜色	AL2:ECX3X10063S-XF1	材料	X86050	批准	林仁安	20220215	單件重量	-	(KG)	

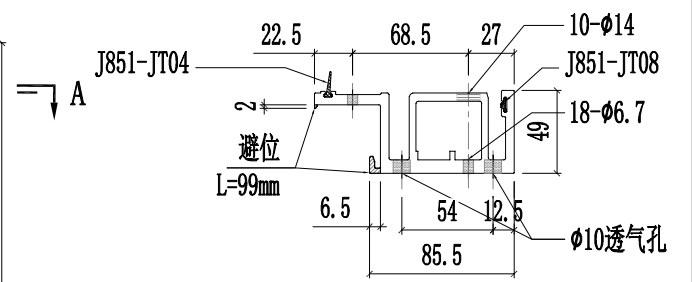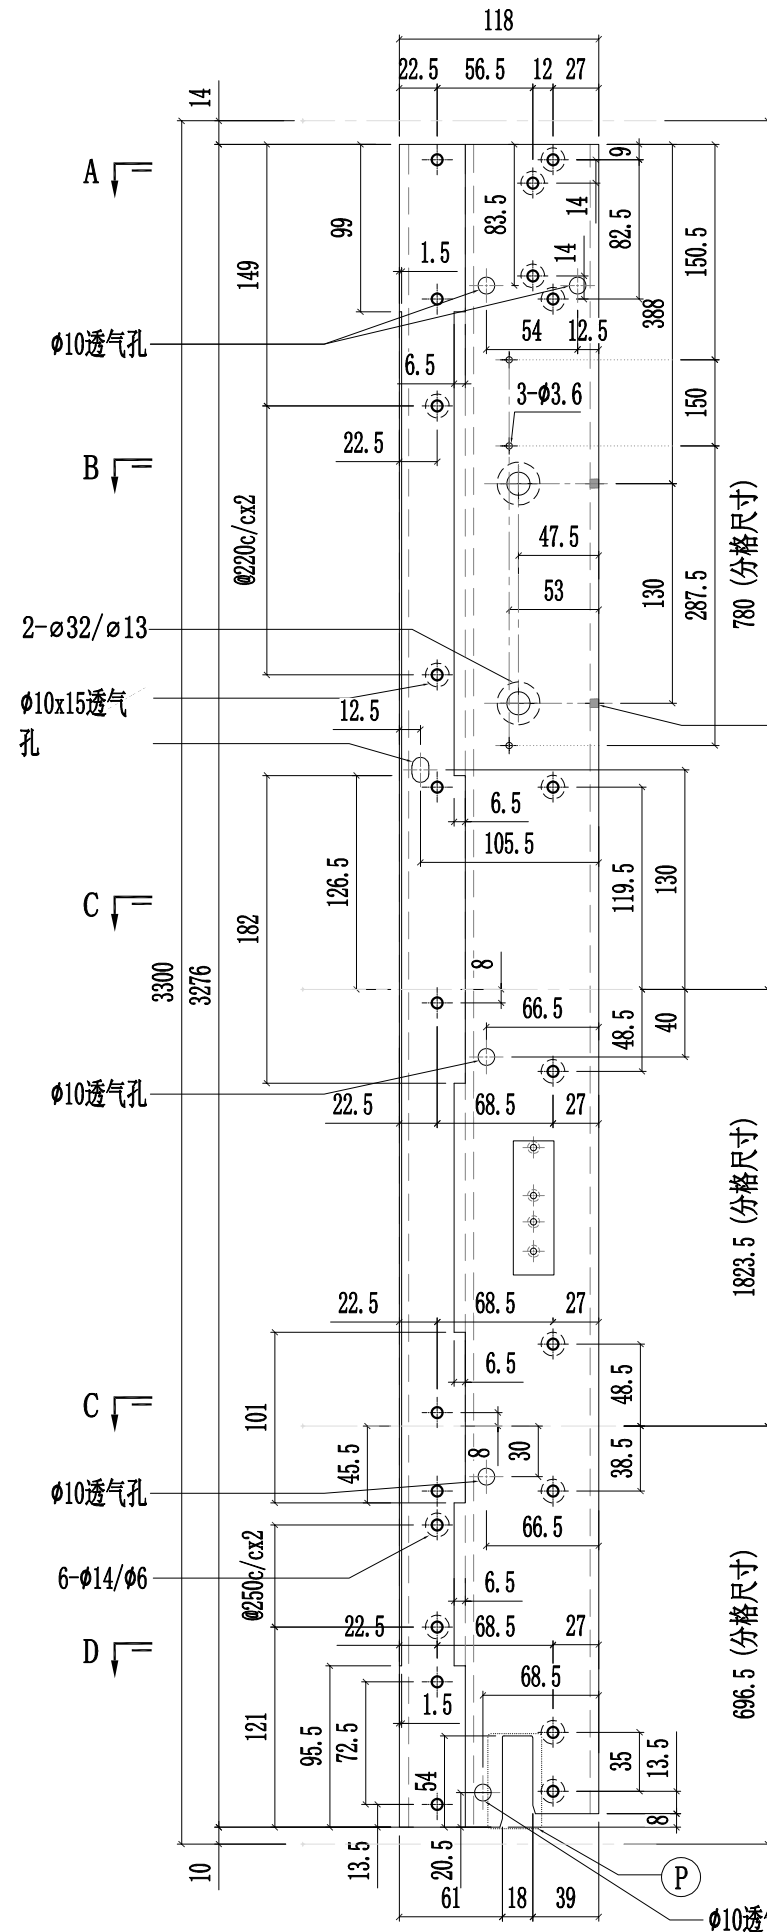


SECTION A-A

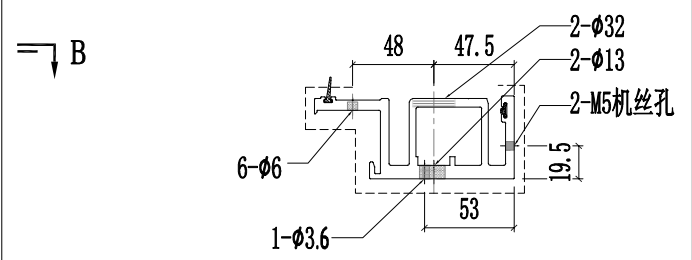


SECTION B-B

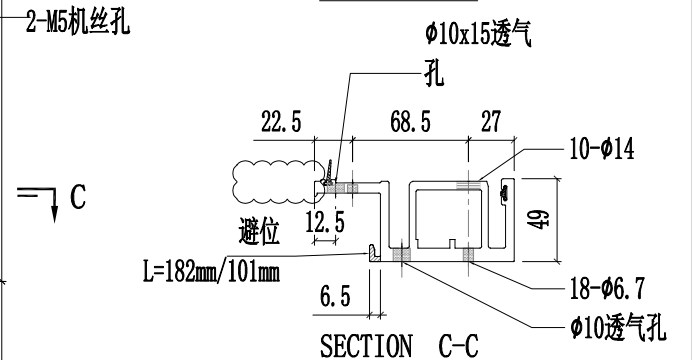

SECTION C-C

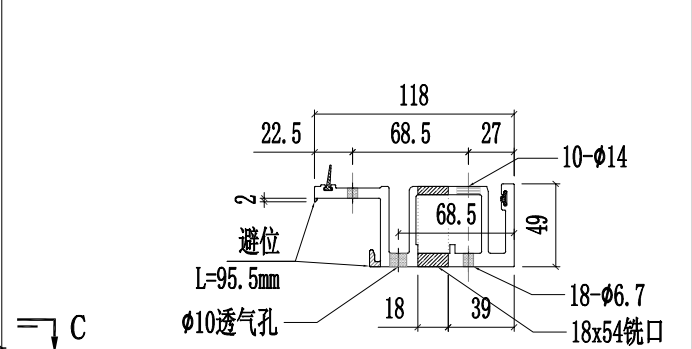

SECTION D-D

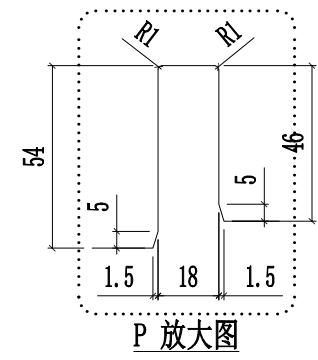


P 放大图





工程號	J857	類別		物料號	-										
地盘	啟德6552	制圖	陈梓豪	20220211	圖號	X86050-P07									
修改	A	B	C	採用	工廠	✓	地盘	-	图纸名称	铝料加工图	復核	練松文	20220213	數量	-
日期	03.16	03.26	04.12	材料颜色	AL2:ECX3X10063S-XF1	材料	X86050	批准	林仁安	20220215	單件重量	-	(KG)		


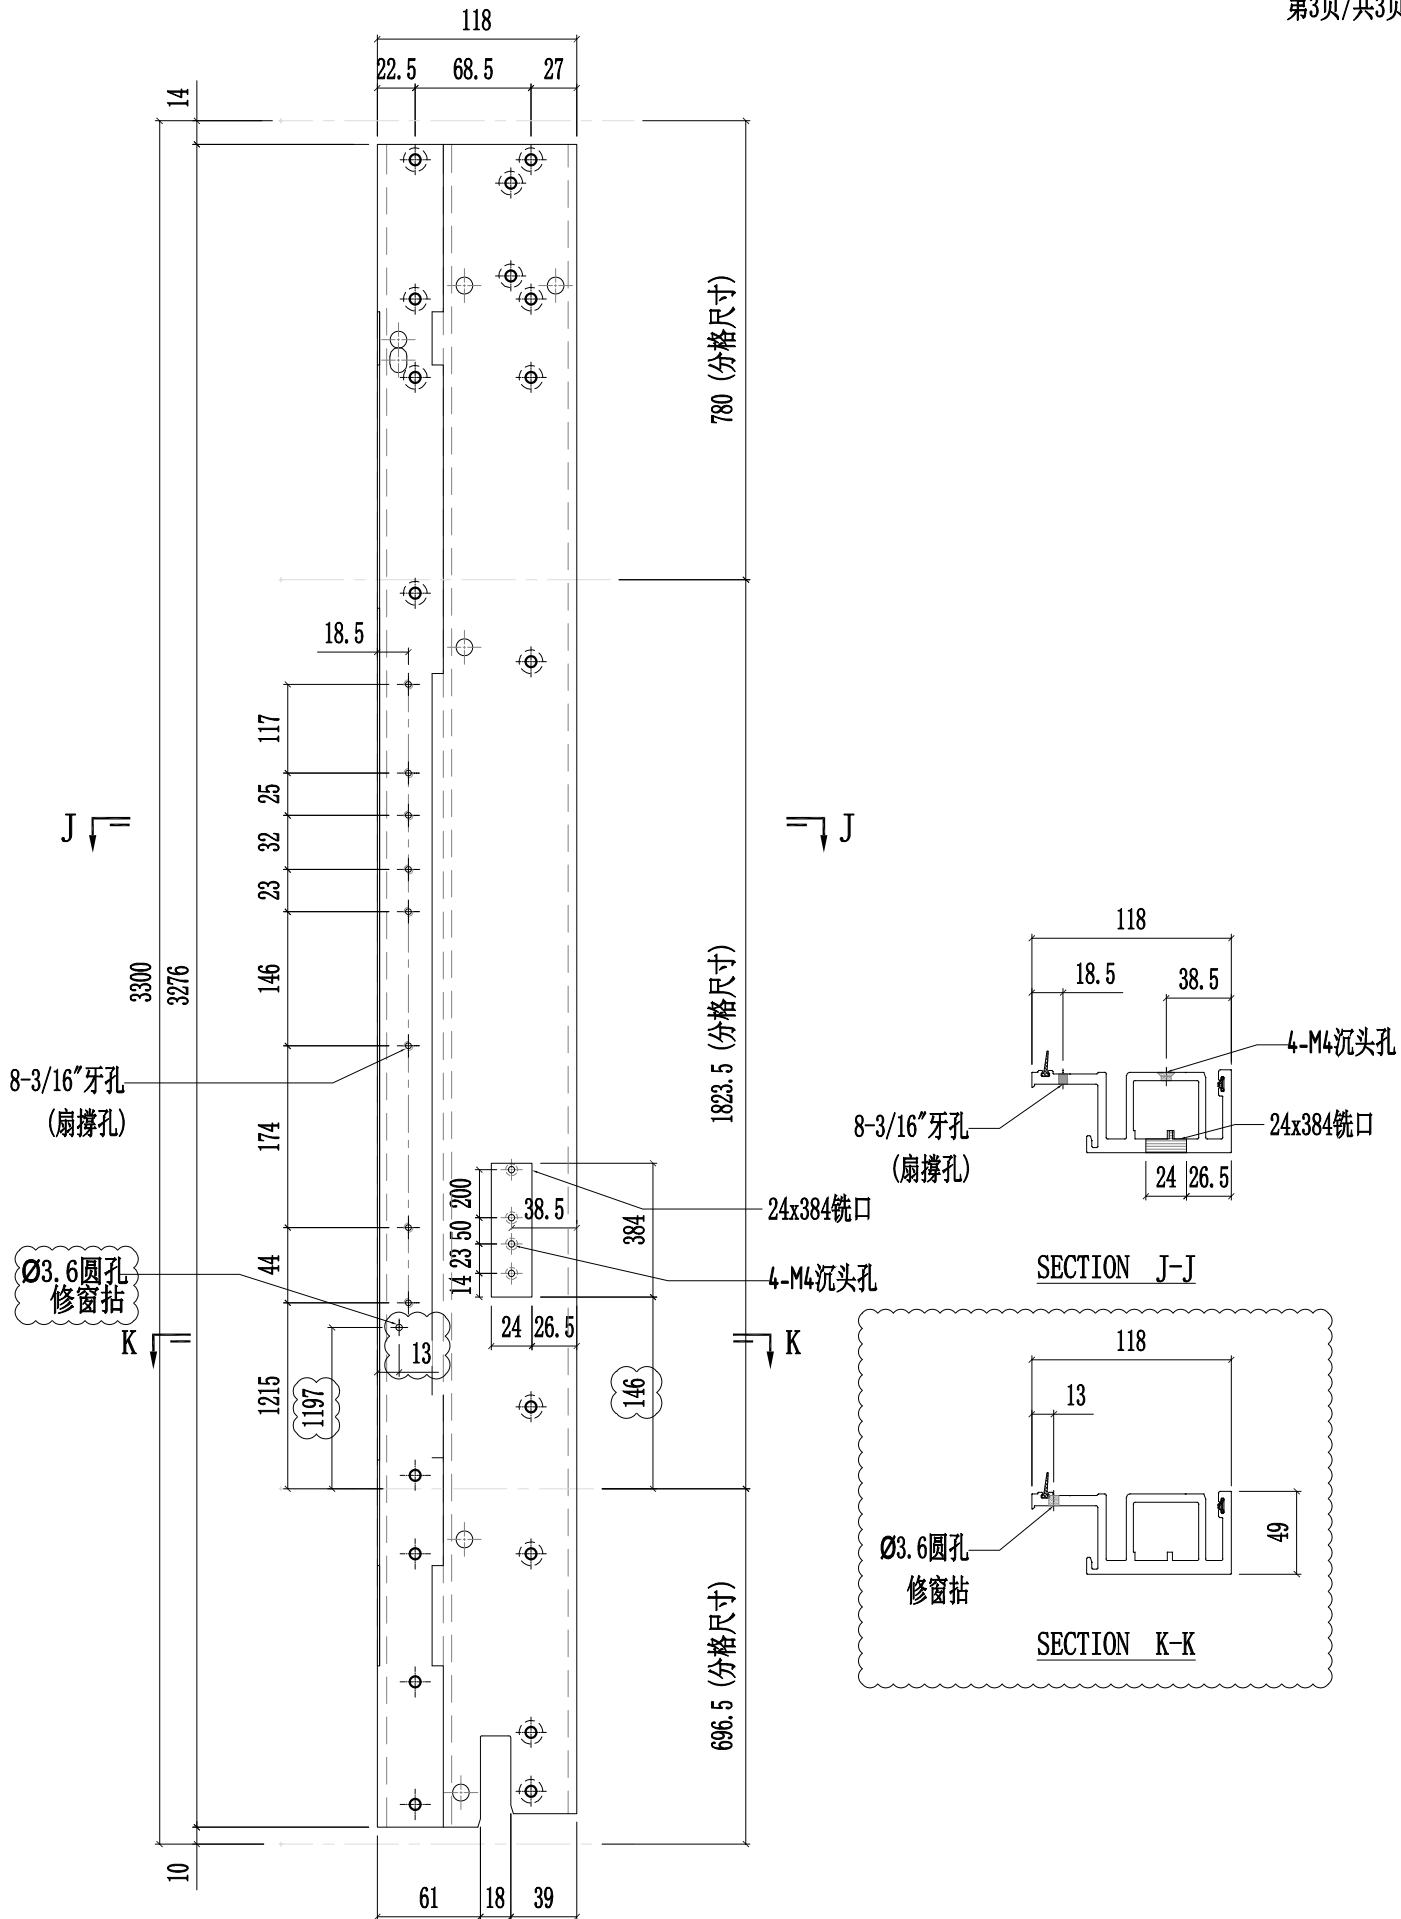





美特鋁質有限公司  
MIDI Aluminium Fabricator Ltd.

工程號	J857	類別		物料號	-						
地盘	啟德6552	制圖	陈梓豪	20220211	圖號	X86050-P09					
修改	A B C	採用	工廠	✓	地盤	-					
日期	03.16 03.26 04.12	材料顏色	AL2:ECK3X10063S-XF1	材料	X86050	批准	林仁安	20220215	單件重量	-	(KG)


第1页/共3页

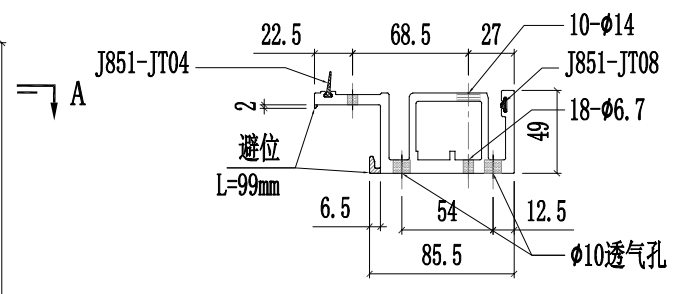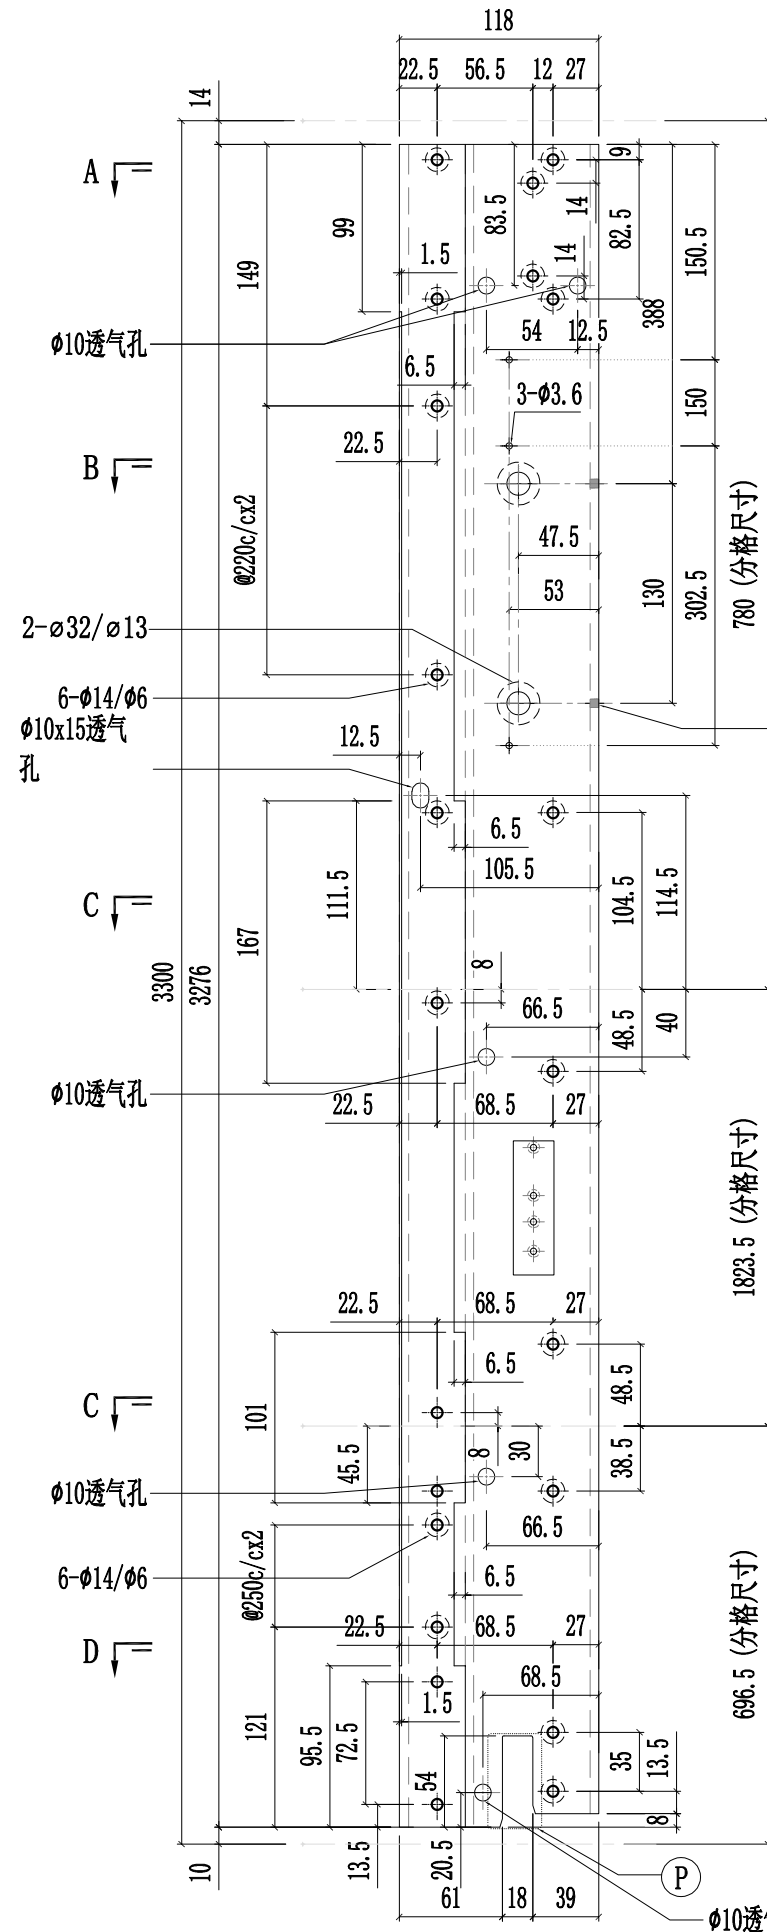


SECTION A-A

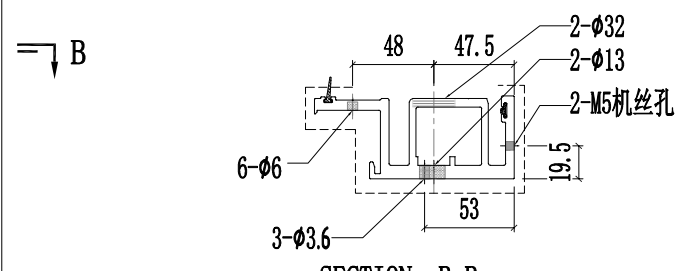


SECTION B-B

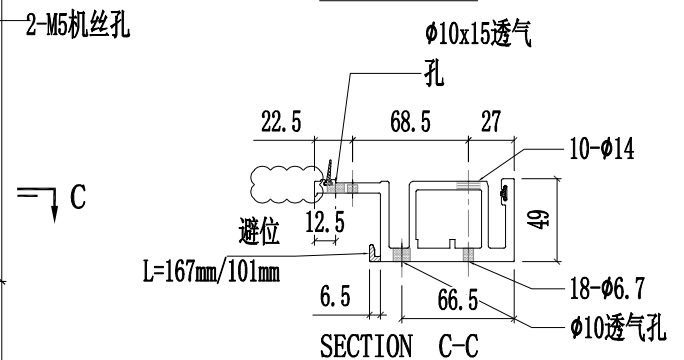

SECTION C-C

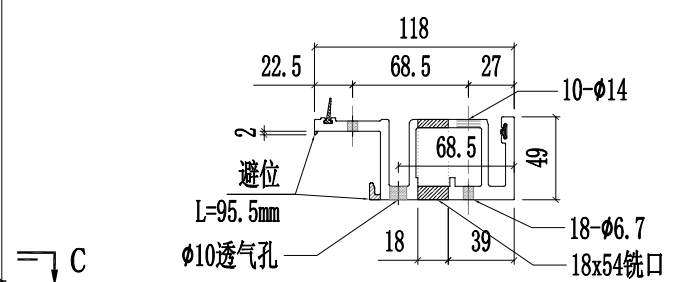

SECTION D-D


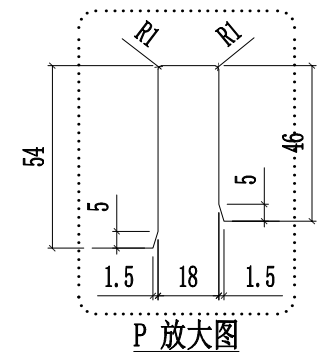


P 放大图



美特鋁質有限公司  
MIDI Aluminium Fabricator Ltd.

				工程號	J857	類別		物料號	-	
				地盤	啟德6552	制圖	陈梓豪	20220211	圖號	X86050-P09
修改	A	B	C	採用	工廠	✓	地盤	-	图纸名称	铝料加工图
日期	03.16	03.26	04.12	材料颜色	AL2:ECK3X10063S-XF1	材料	X86050	復核	練松文	20220213
								批准	林仁安	20220215
									數量	-
									單件重量	- (KG)

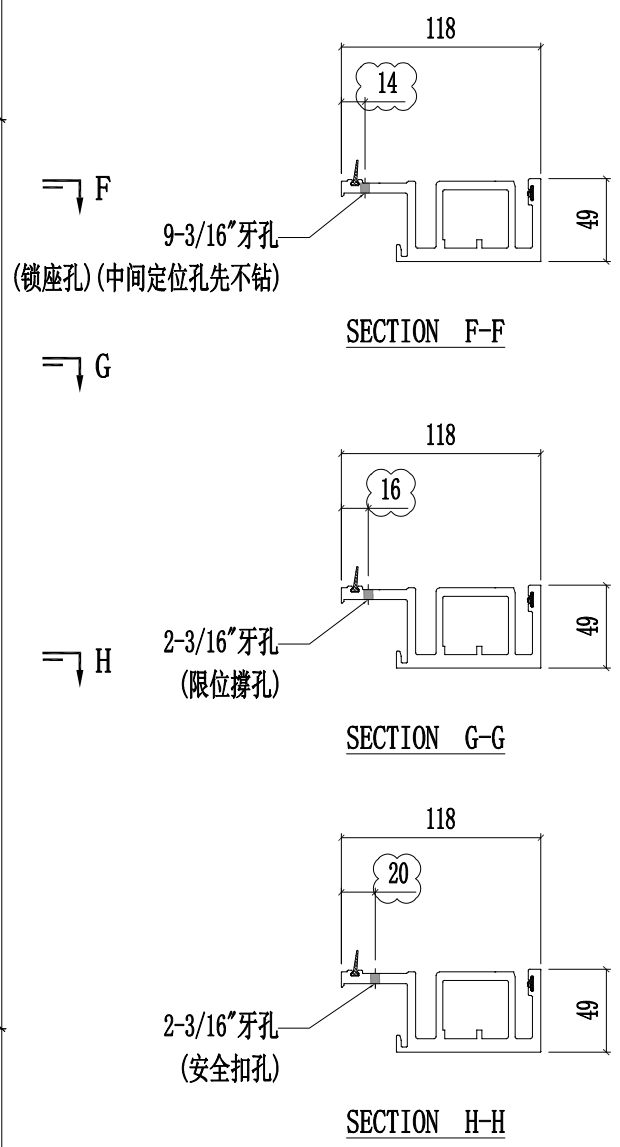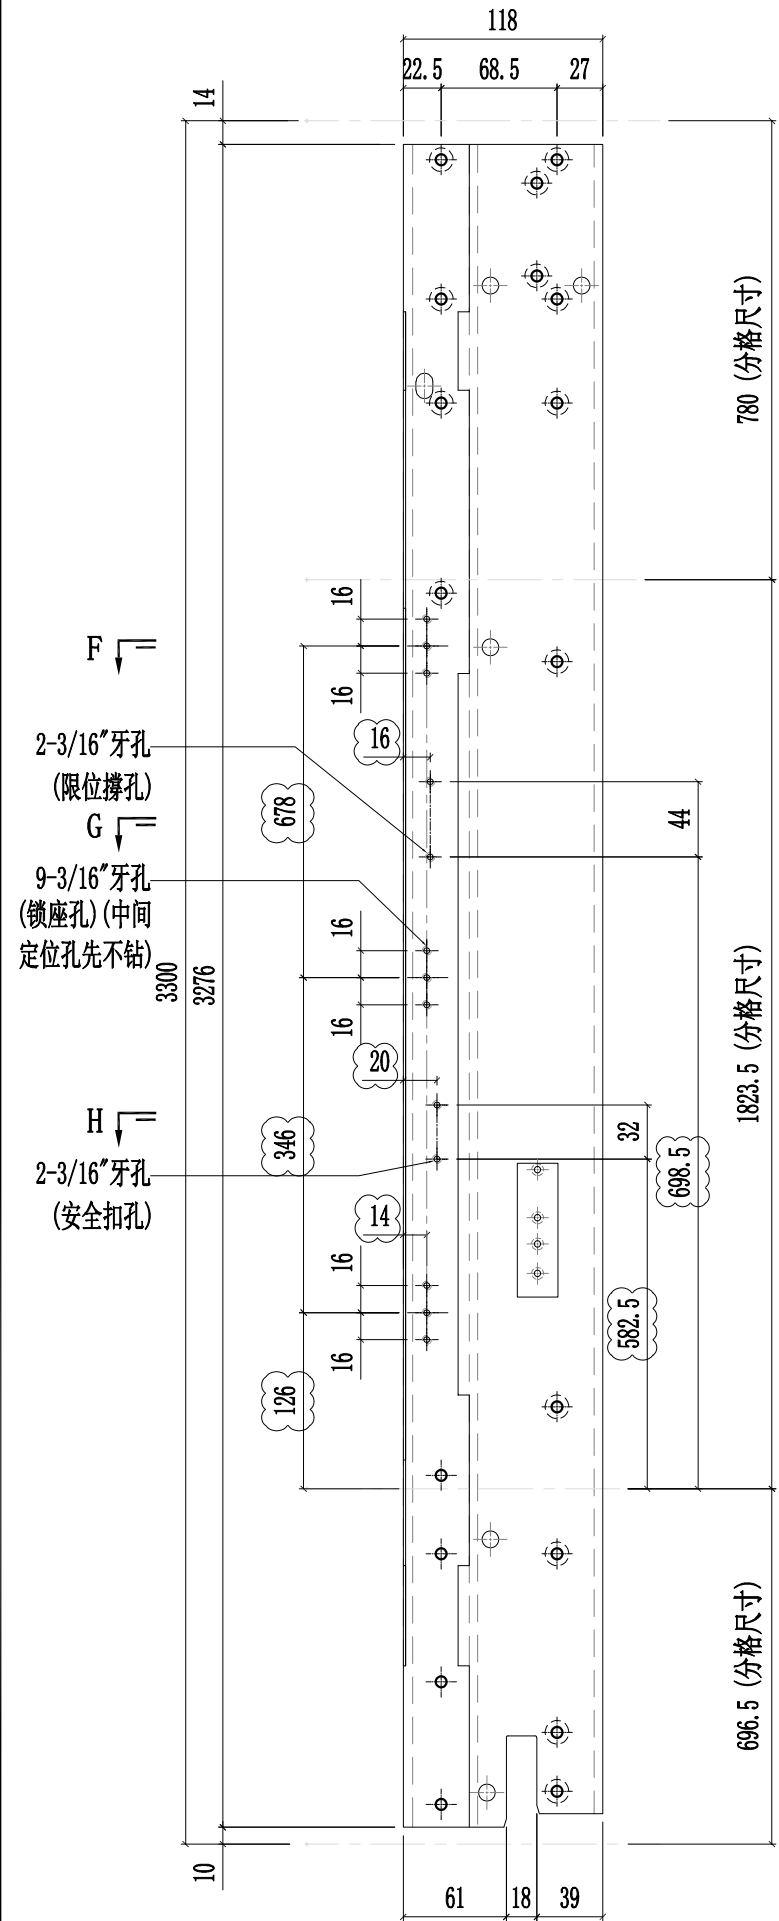




美特鋁質有限公司  
MIDI Aluminium Fabricator Ltd.

工程號	J857	類別		物料號	-									
地盤	啟德6552	制圖	陈梓豪	20220211	圖號	X86050-P09								
修改	A	B	C	採用工廠	✓	地盤	-	图纸名称	铝料加工图	復核	練松文	20220213	數量	-
日期	03.16	03.26	04.12	材料颜色	AL2:ECX3X10063S-XF1	材料	X86050	批准	林仁安	20220215	單件重量	-	(KG)	

第3页/共3页


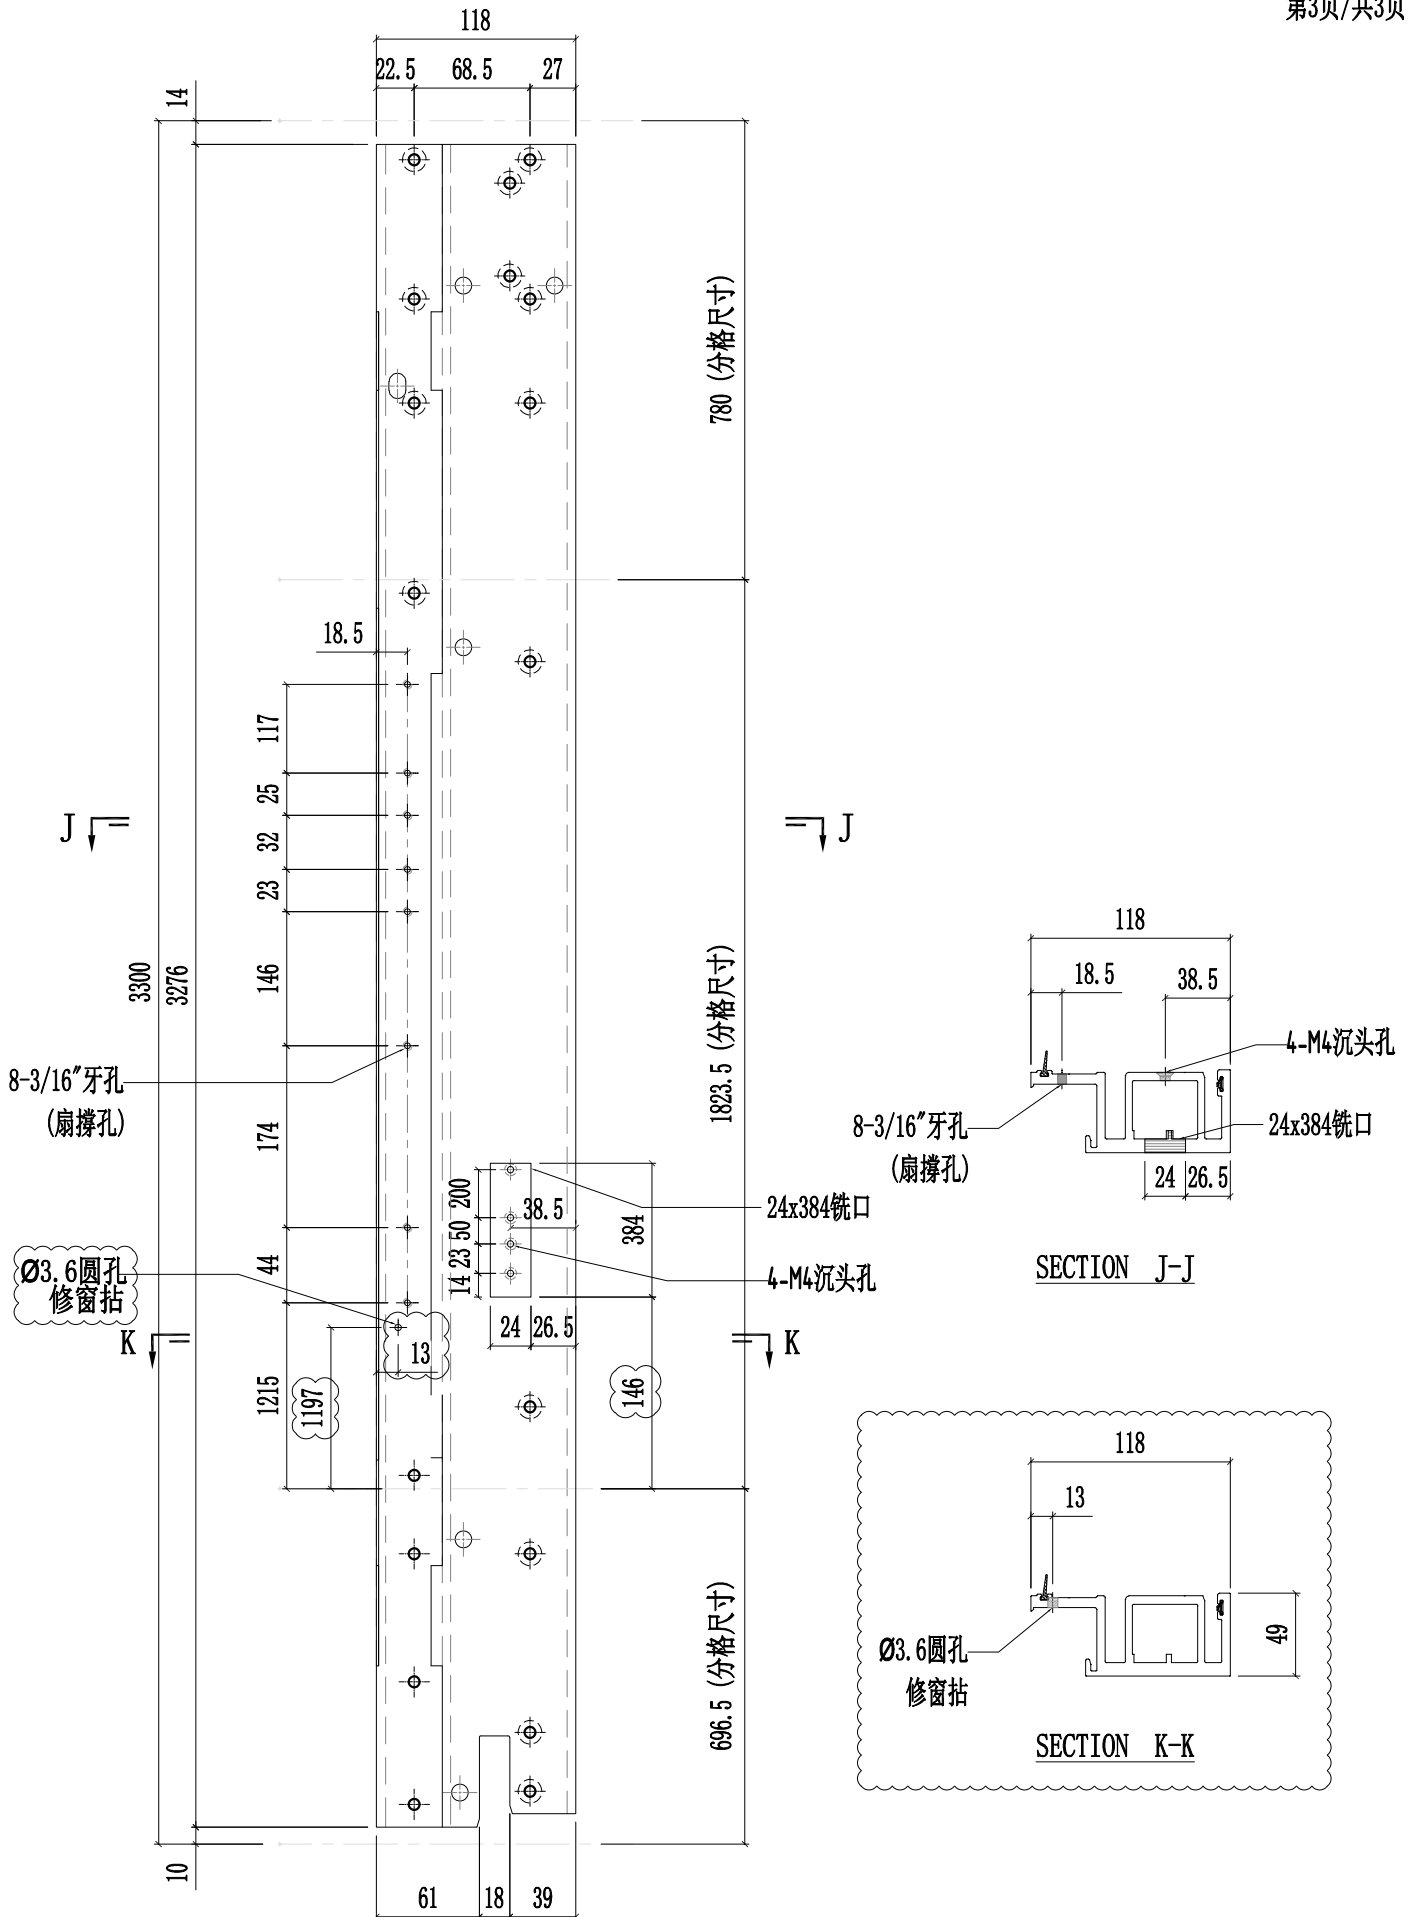




美特铝质有限公司  
MIDI Aluminium Fabricator Ltd.

工程號	J857	類別		物料號	-						
地盘	啟德6552	制圖	陈梓豪	20220211	圖號	X86055-P01					
修改	A B C	採用	工廠	✓	地盘	-					
日期	03.16 03.26 04.12	材料颜色	AL2: ECK3X10063S-XF1	材料	X86055	批准	林仁安	20220215	單件重量	-	(KG)

第1页/共3页




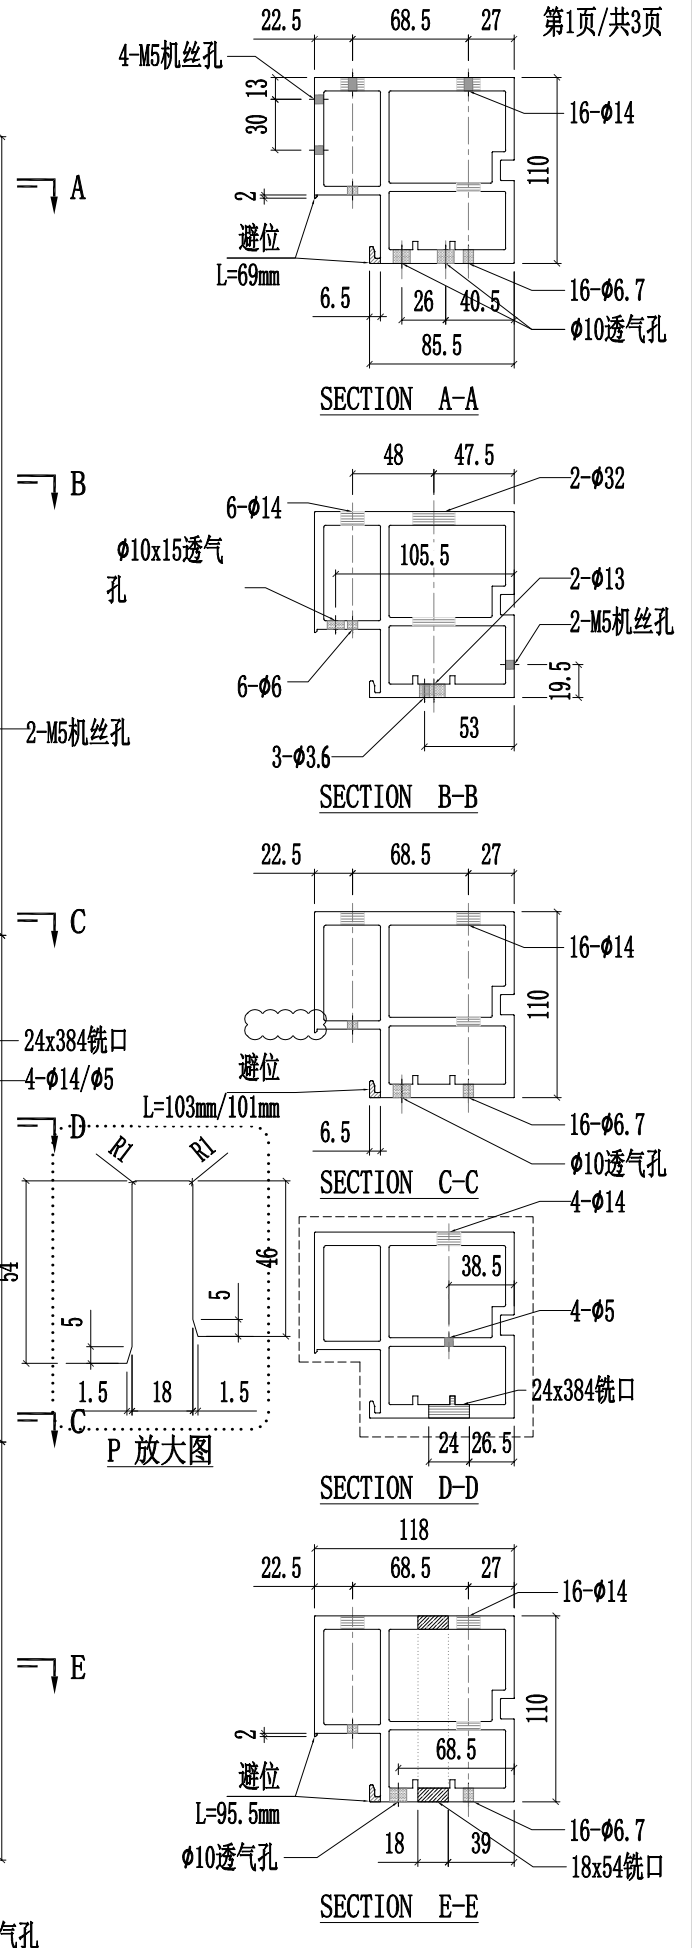
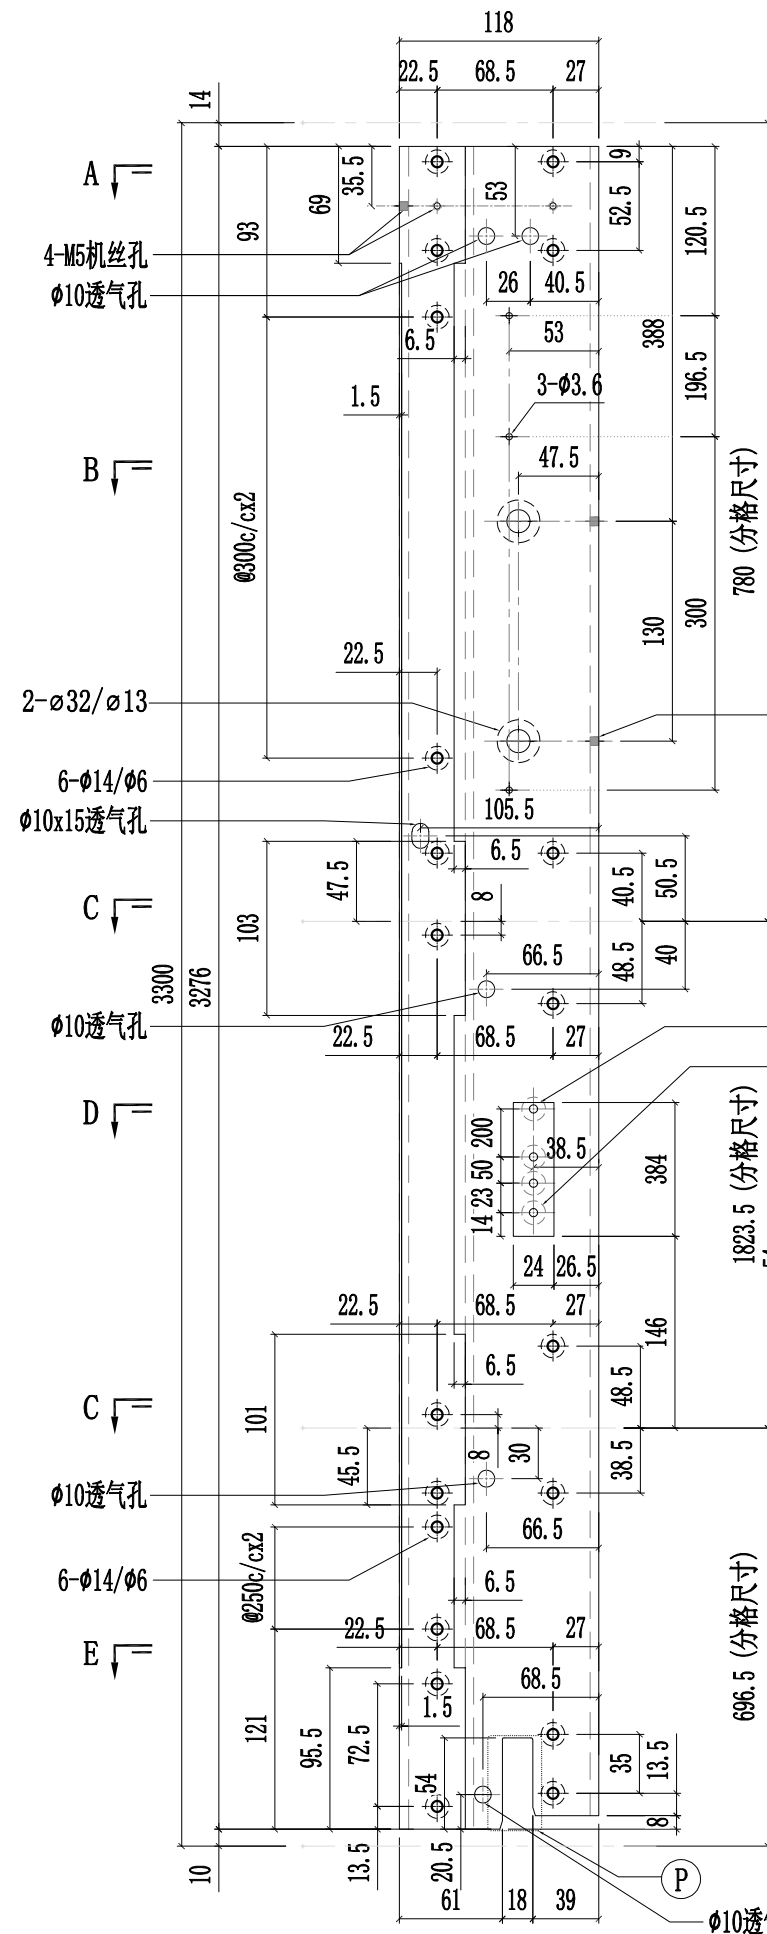




美特鋁質有限公司  
MIDI Aluminium Fabricator Ltd.


工程號	J857	類別		物料號	-										
地盘	啟德6552	制圖	陈梓豪	20220211	圖號	X86055-P01									
修改	A	B	C	採用	工廠	✓	地盘	-	图纸名称	铝料加工图	復核	練松文	20220213	數量	-
日期	03.16	03.26	04.12	材料颜色	AL2:ECX3X10063S-XF1	材料	X86055	批准	林仁安	20220215	單件重量	-	(KG)		

第2页/共3页

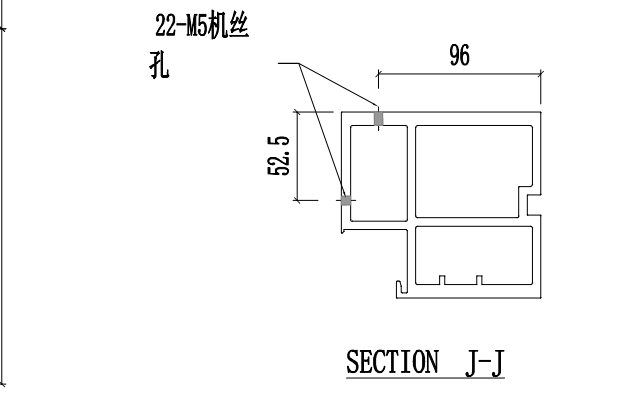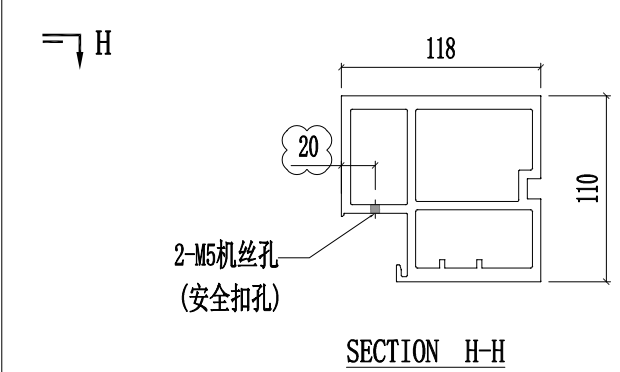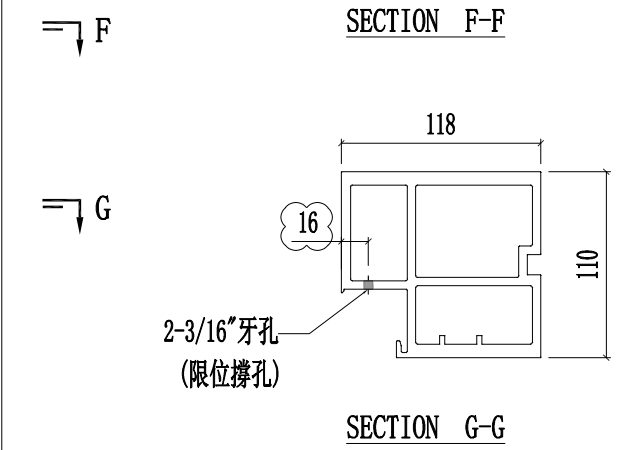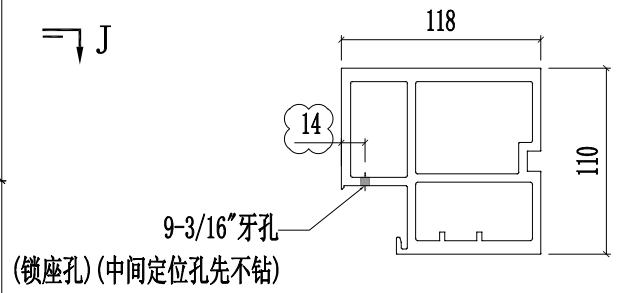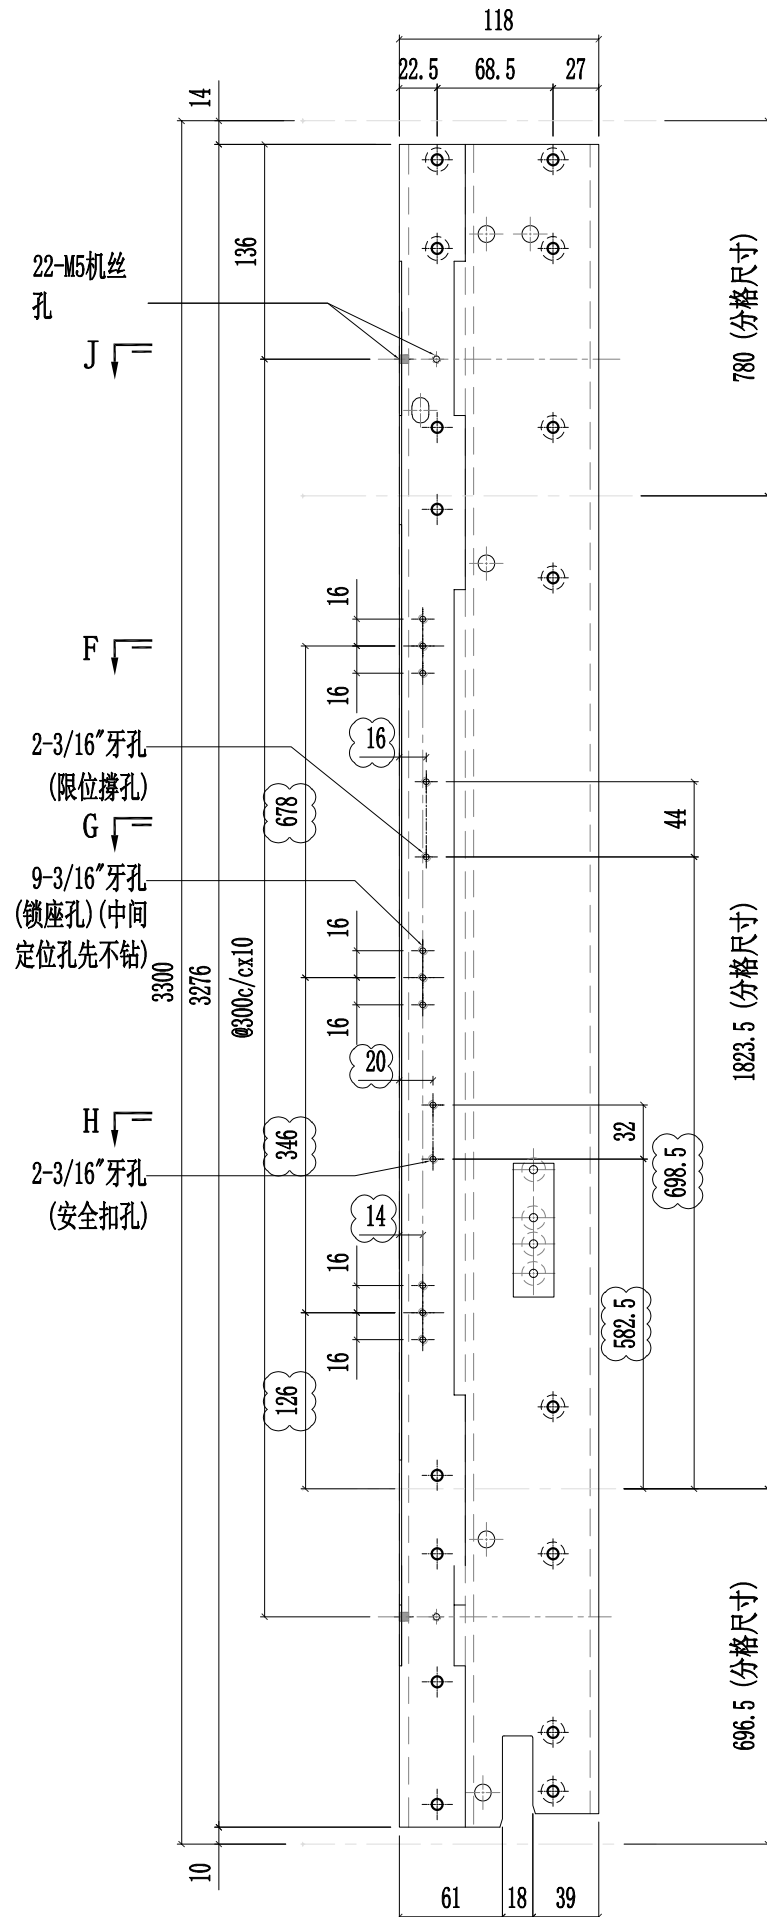



工程號	J857	類別		物料號	-									
地盘	啟德6552	制圖	陈梓豪	20220211	圖號	X86055-P01								
修改	A	B	C	採用工廠	✓	地盤	-	图纸名称	铝料加工图	復核	練松文	20220213	數量	-
日期	03.16	03.26	04.12	材料颜色	AL2:ECX3X10063S-XF1	材料	X86055	批准	林仁安	20220215	單件重量	-	(KG)	


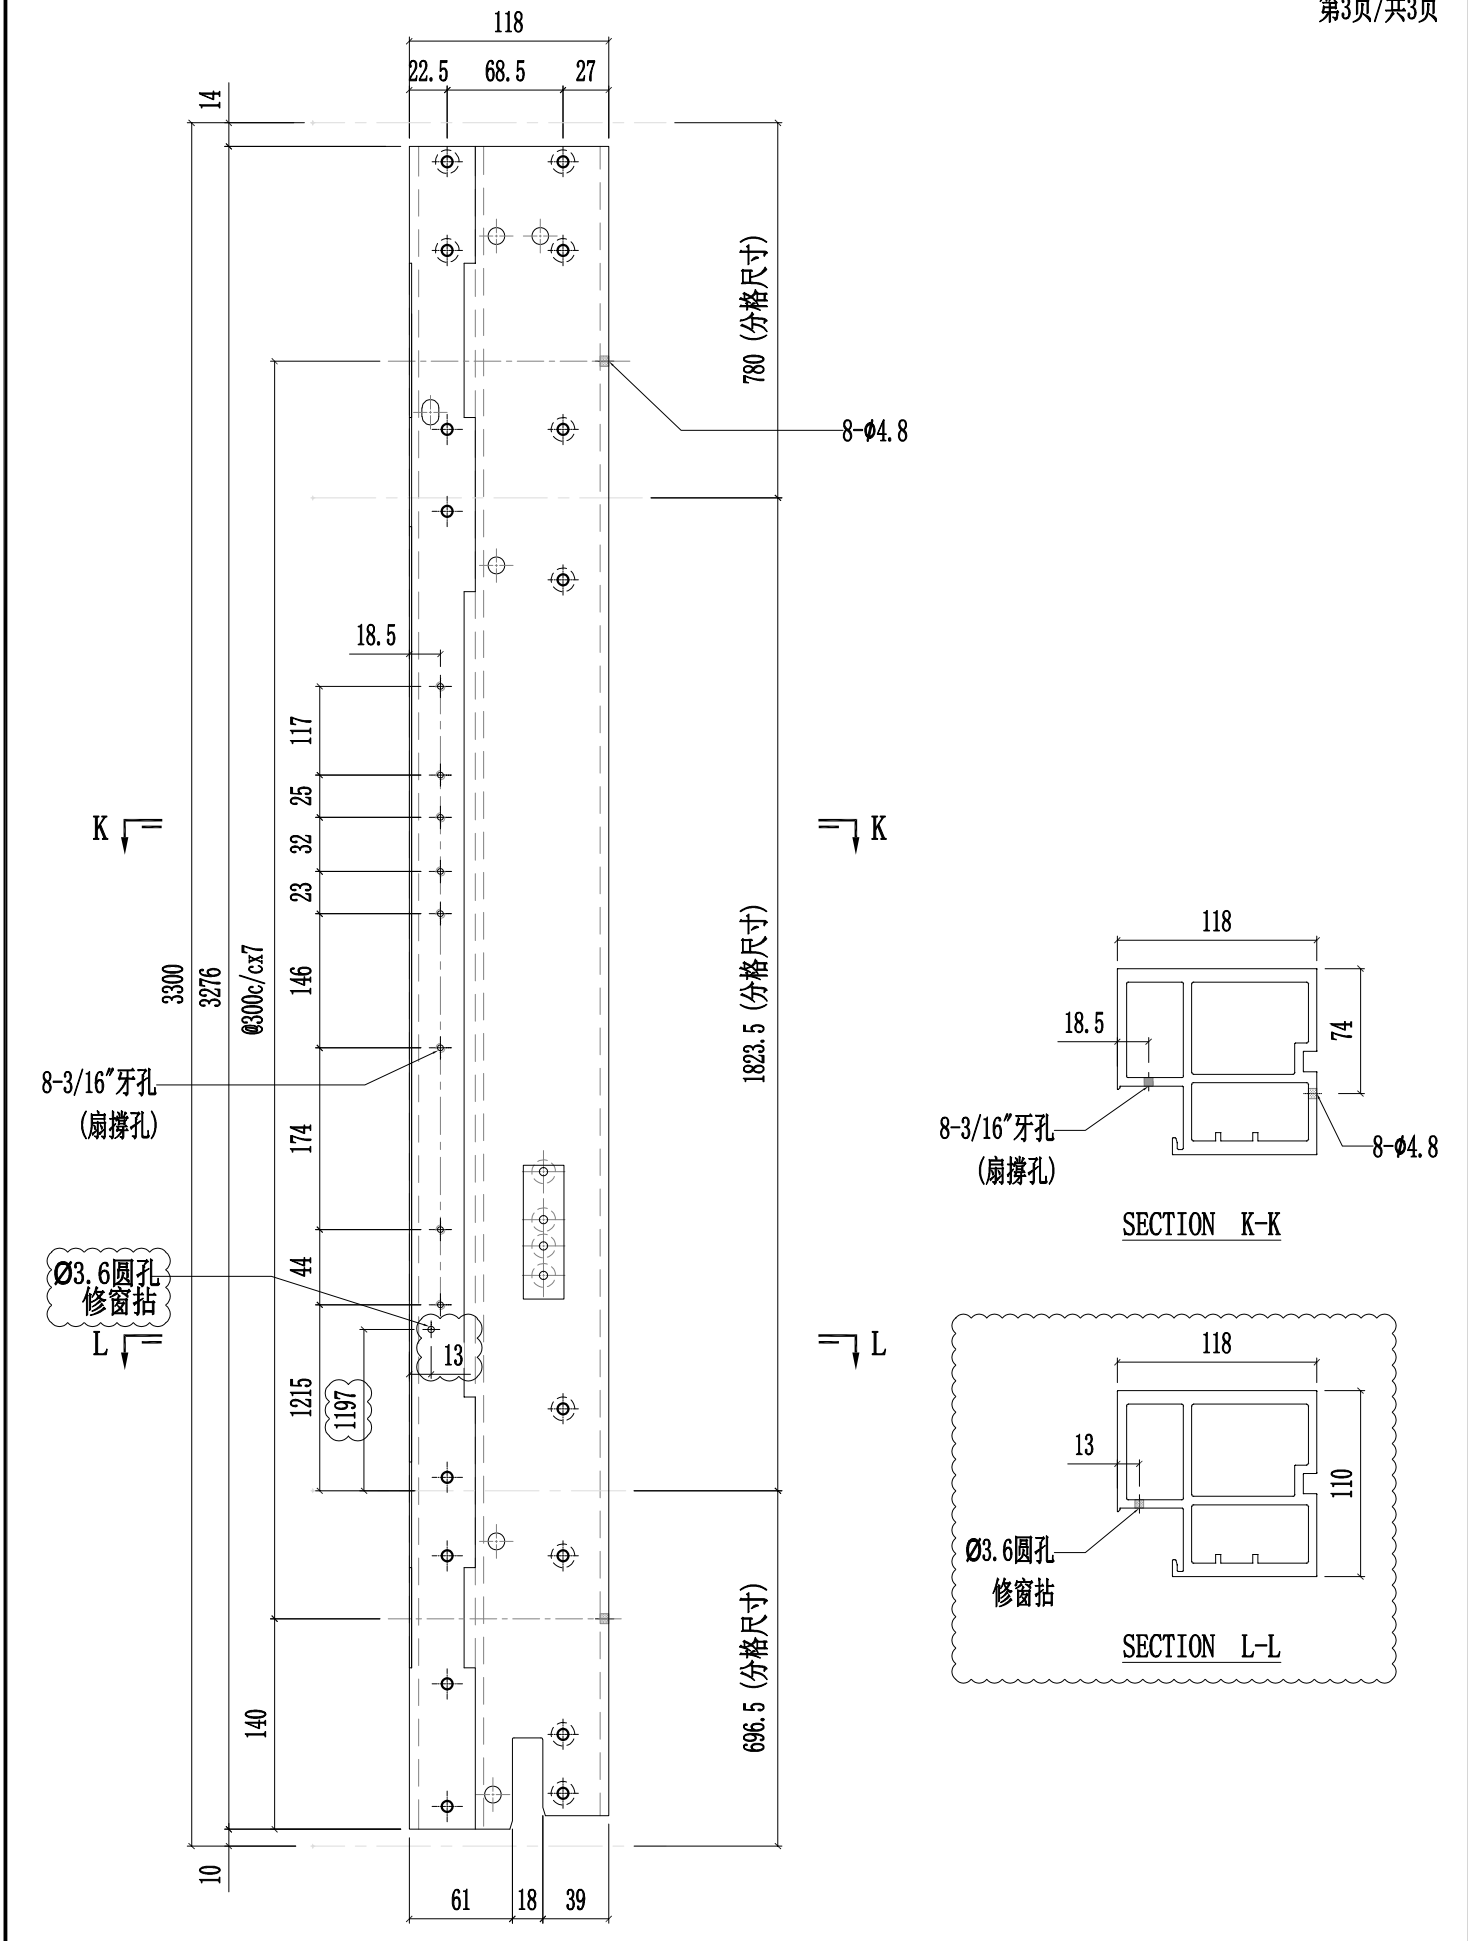




美特鋁質有限公司  
MIDI Aluminium Fabricator Ltd.


工程號	J857	類別		物料號	-							
地盤	啟德6552	制圖	陈梓豪	20220211	圖號	X86055-P02						
修改	A B C	採用工廠	✓	地盤	-	图纸名称	铝料加工图	復核	練松文	20220213	數量	-
日期	03.16 03.26 04.12	材料颜色	AL2: ECK3X10063S-XF1	材料	X86055	批准	林仁安	20220215	單件重量	-	(KG)	

第1页/共3页

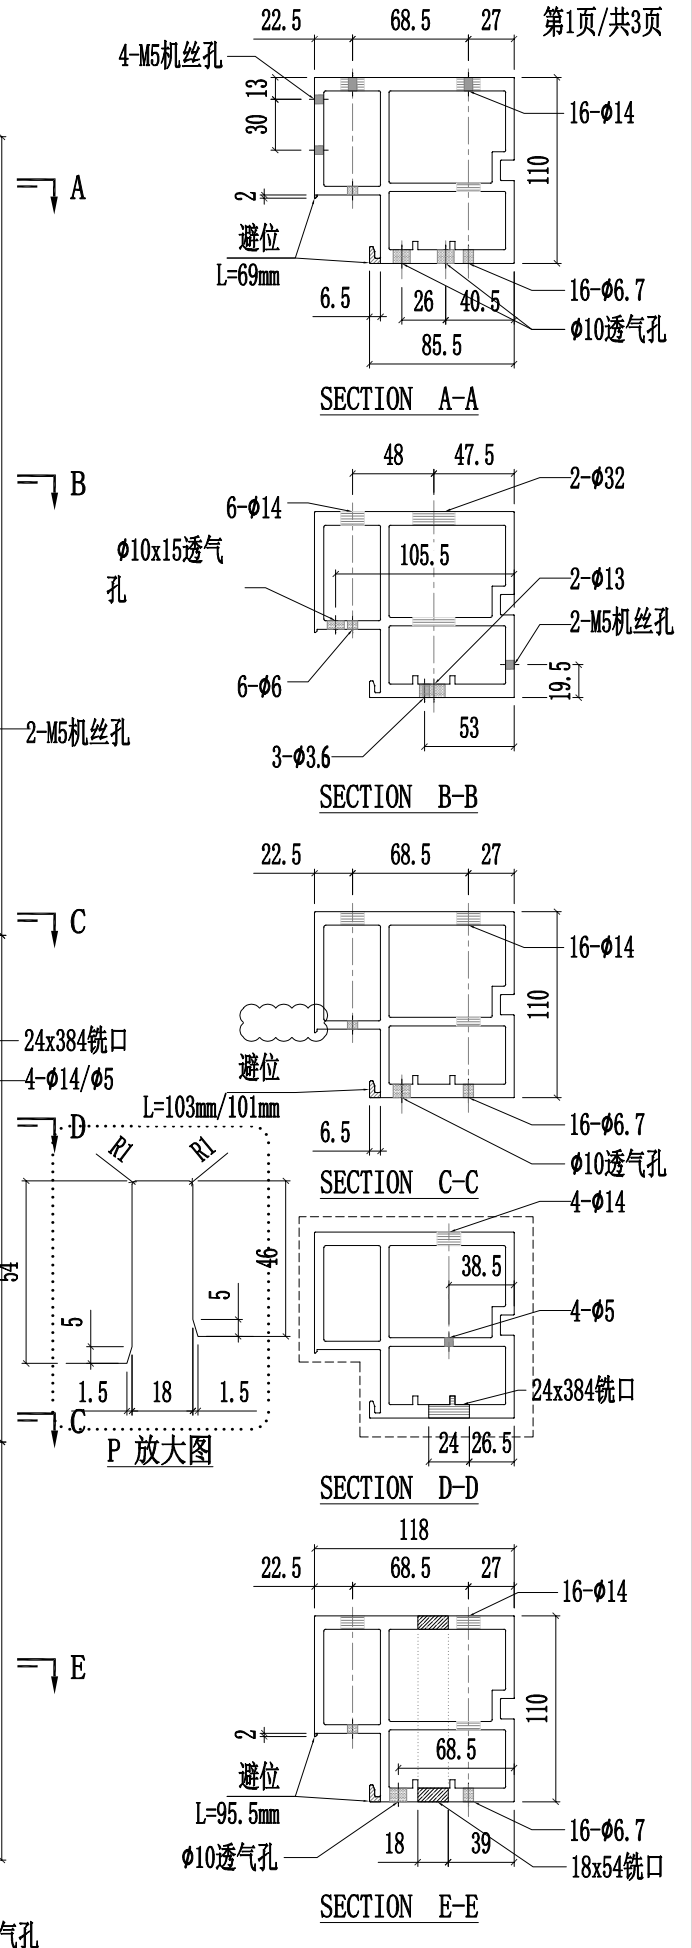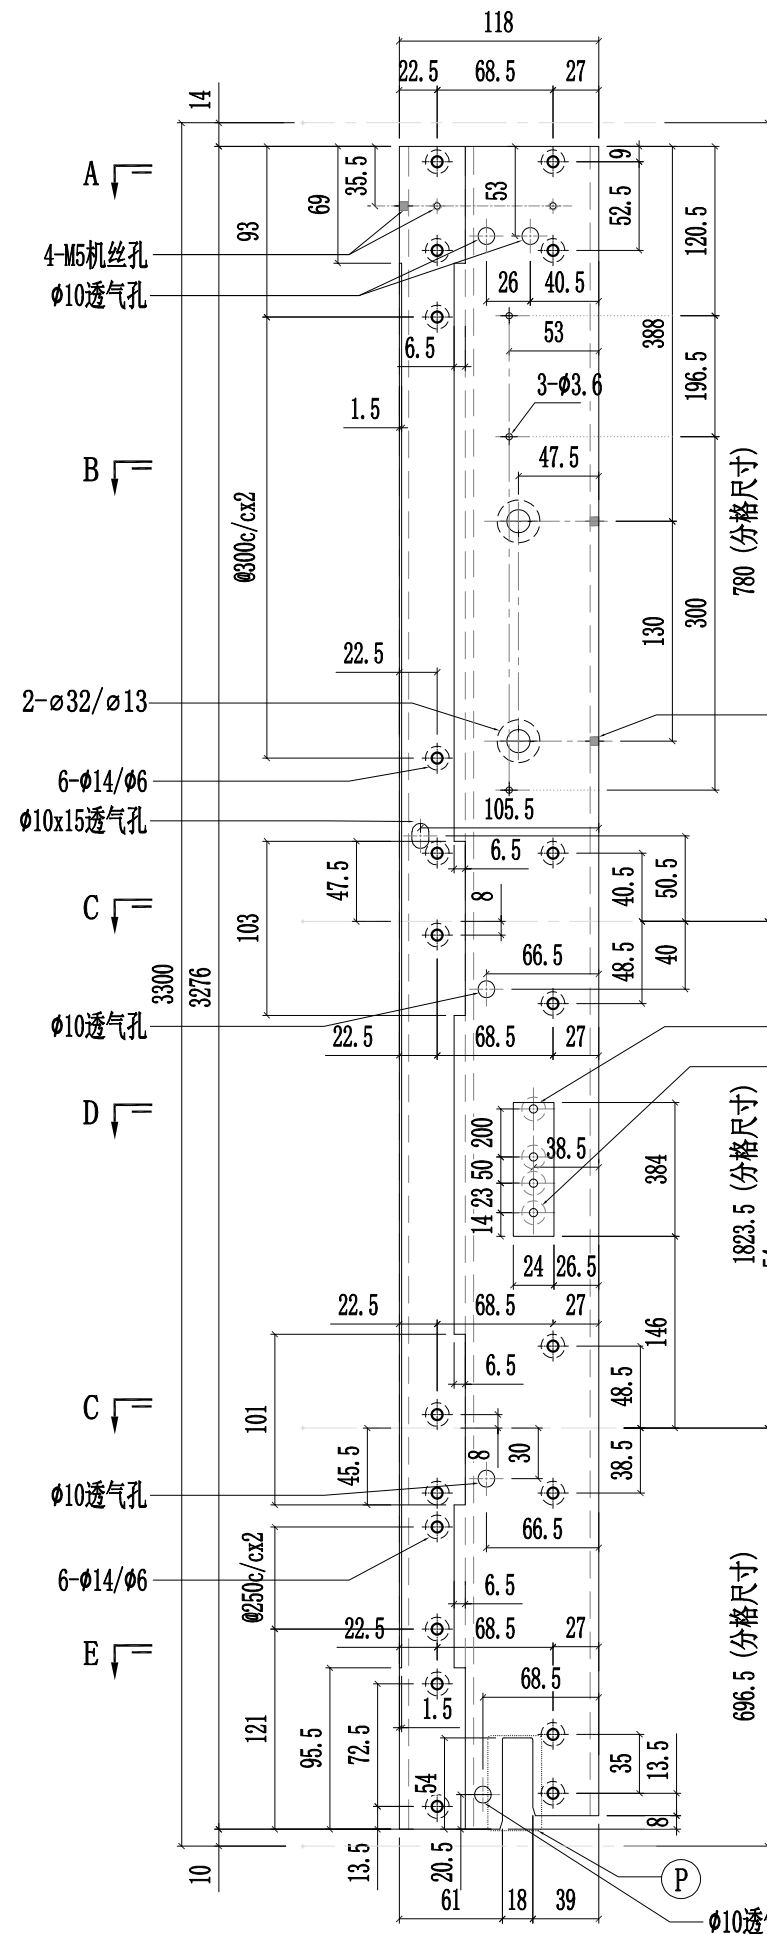




工程號	J857	類別		物料號	-									
地盘	啟德6552	制圖	陈梓豪	20220211	圖號	X86055-P02								
修改	A	B	C	採用工廠	✓	地盤	-	图纸名称	铝料加工图	復核	練松文	20220213	數量	-
日期	03.16	03.26	04.12	材料颜色	AL2: ECK3X10063S-XF1	材料	X86055	批准	林仁安	20220215	單件重量	-		(KG)

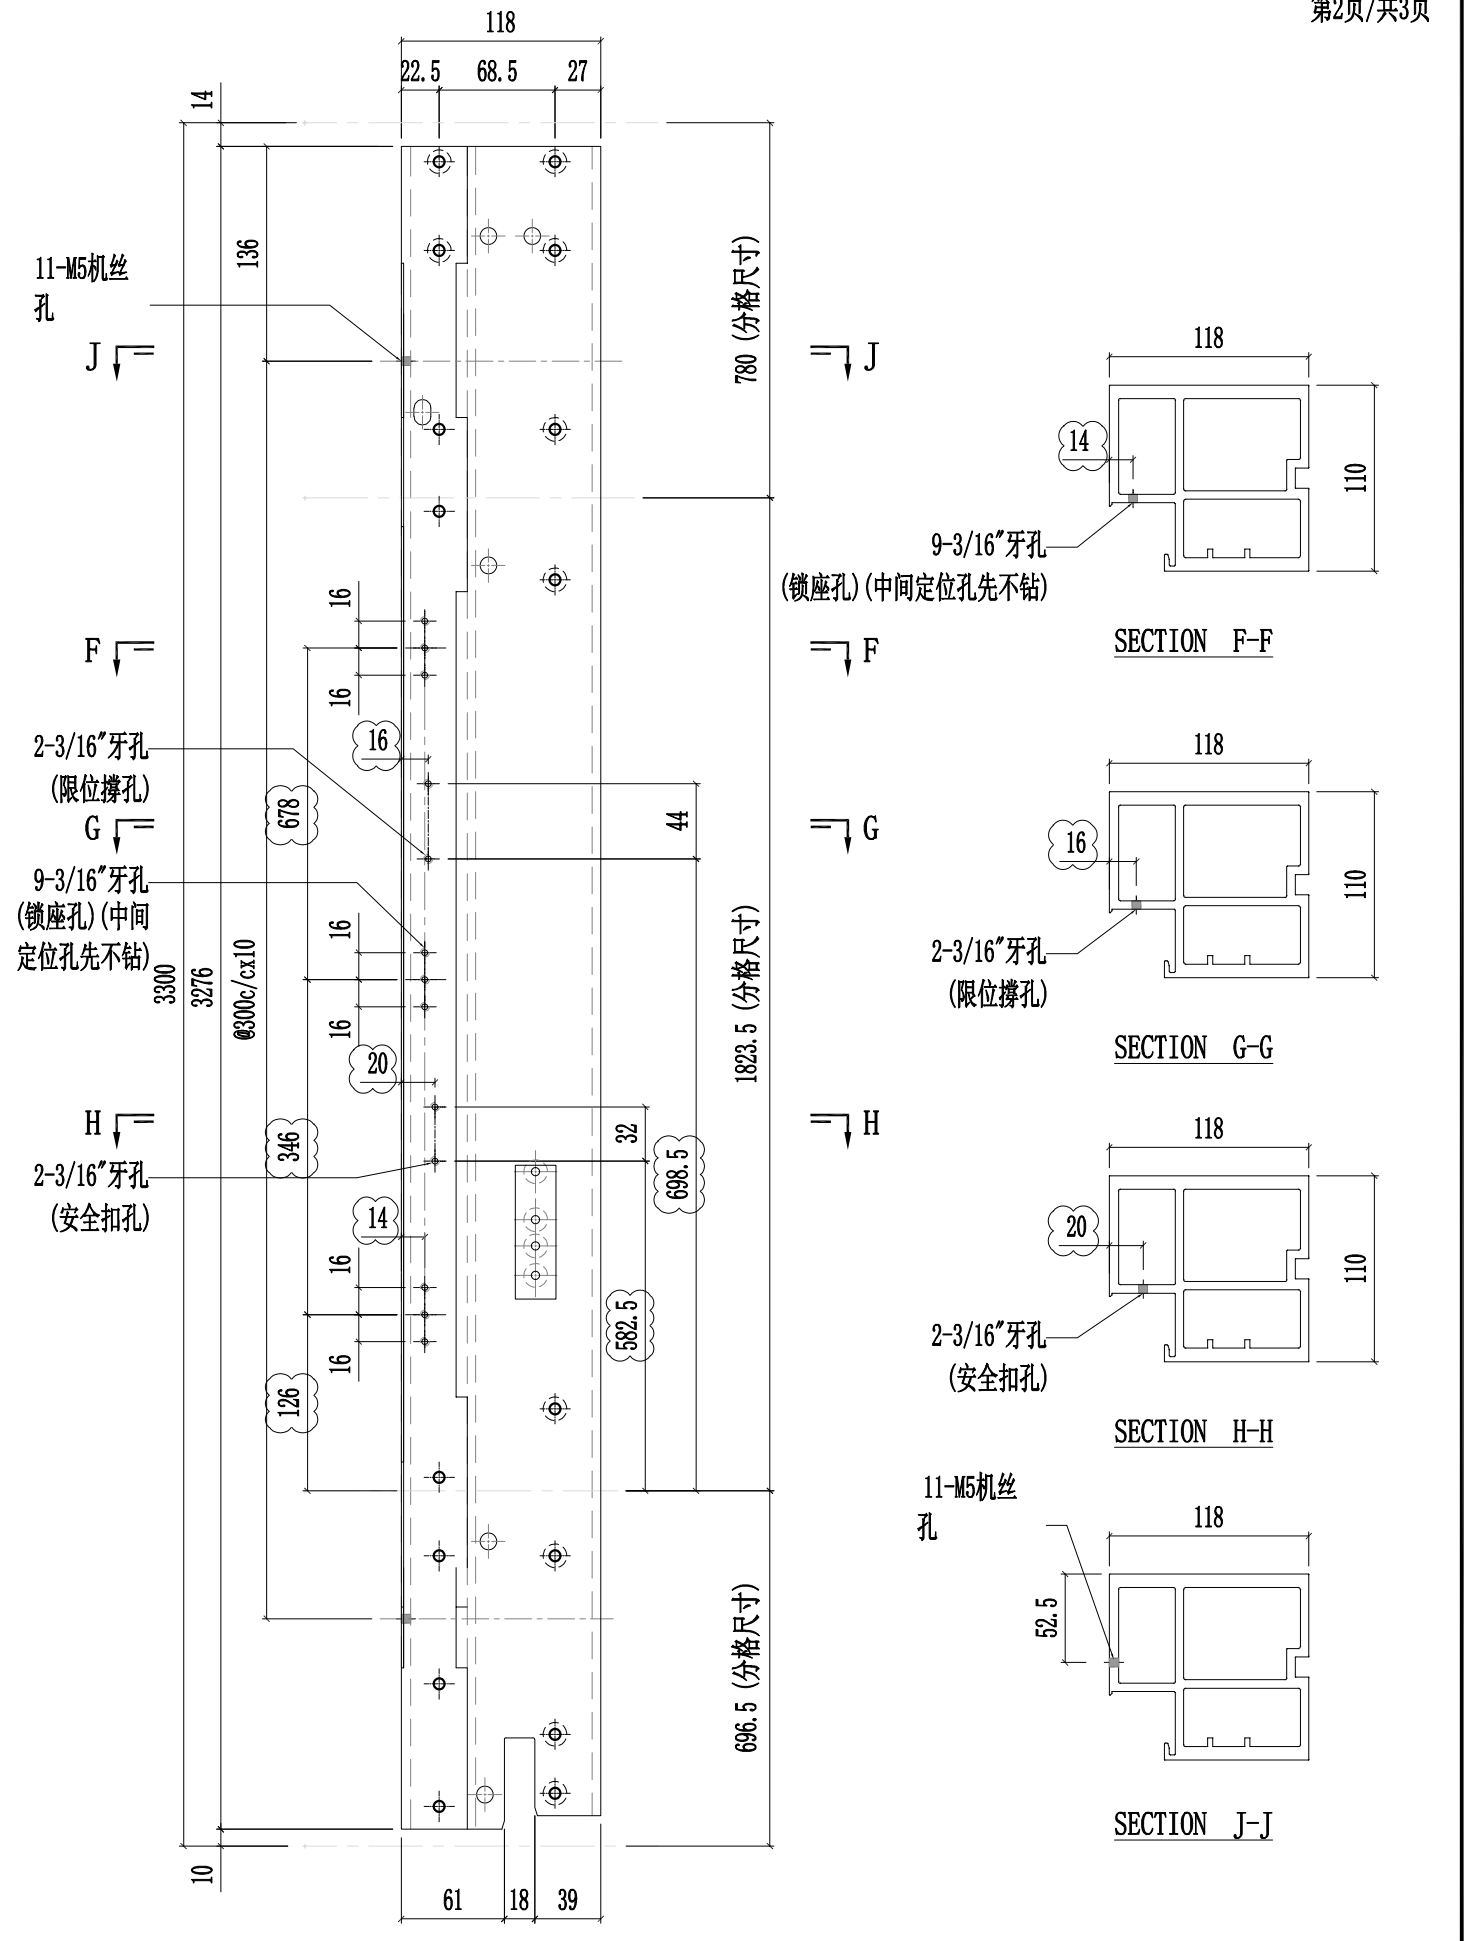


工程號	J857	類別		物料號	-										
地盘	啟德6552	制圖	陈梓豪	20220211	圖號	X86055-P02									
修改	A	B	C	採用	工廠	✓	地盘	-	图纸名称	铝料加工图	復核	練松文	20220213	數量	-
日期	03.16	03.26	04.12	材料颜色	AL2:ECX3X10063S-XF1	材料	X86055	批准	林仁安	20220215	單件重量	-	(KG)		

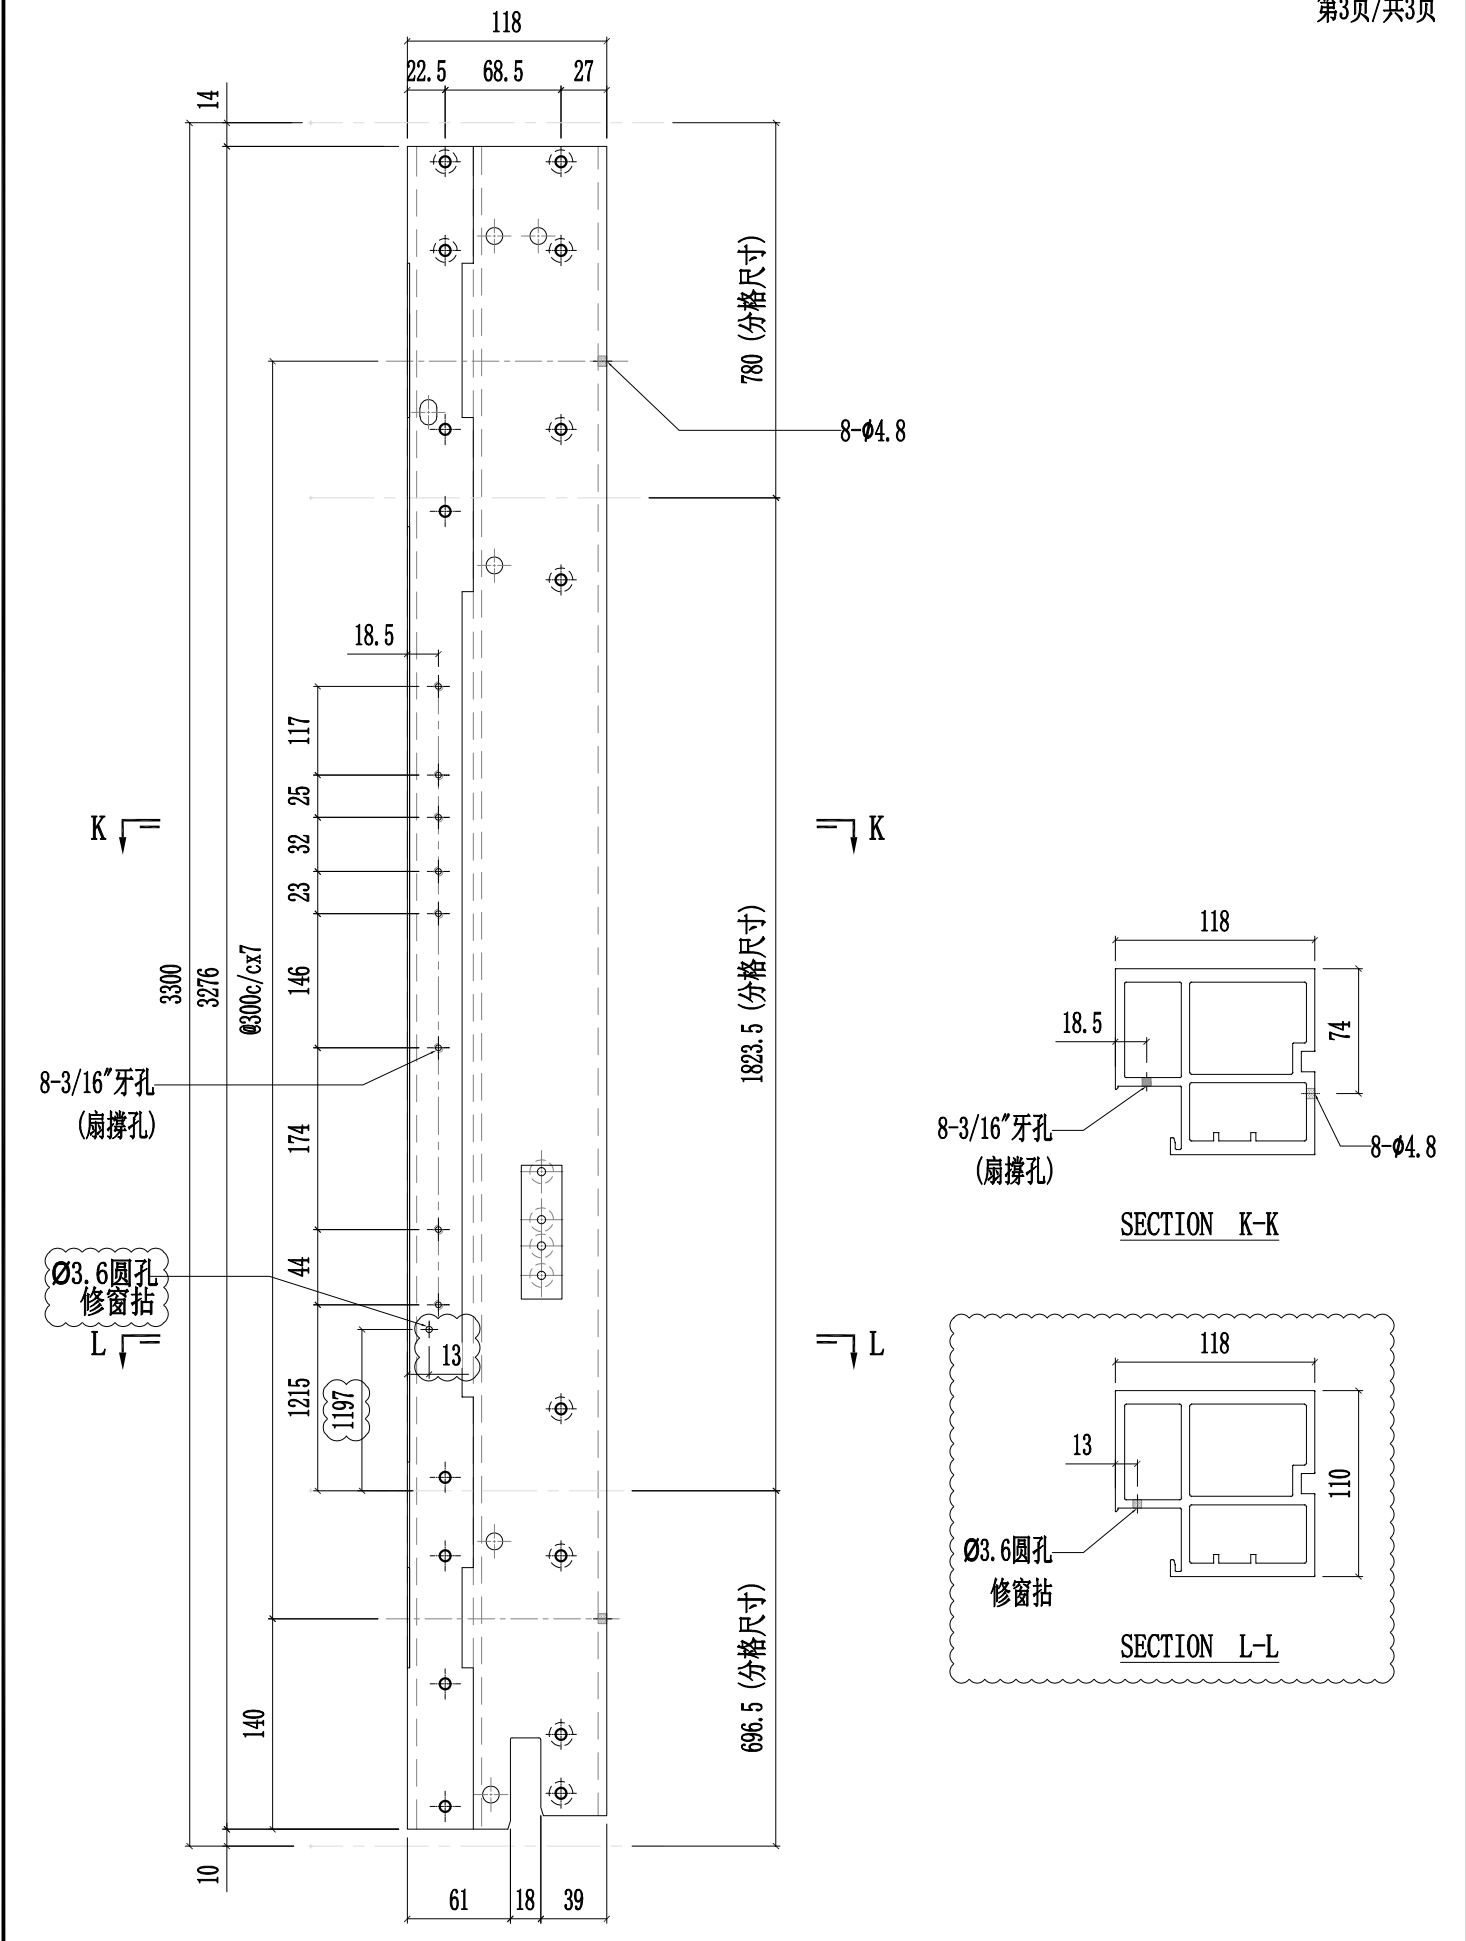





工程號	J857	類別		物料號	-					
地盘	啟德6552	制圖	陈梓豪	20220211	圖號	X86055-P03				
修改	A B C	採用	工廠	✓	地盤	-				
日期	03.16 03.26 04.12	材料颜色	AL2:ECK3X10063S-XF1	图纸名称	铝料加工图	復核	練松文	20220213	數量	-
				材料	X86055	批准	林仁安	20220215	單件重量	- (KG)

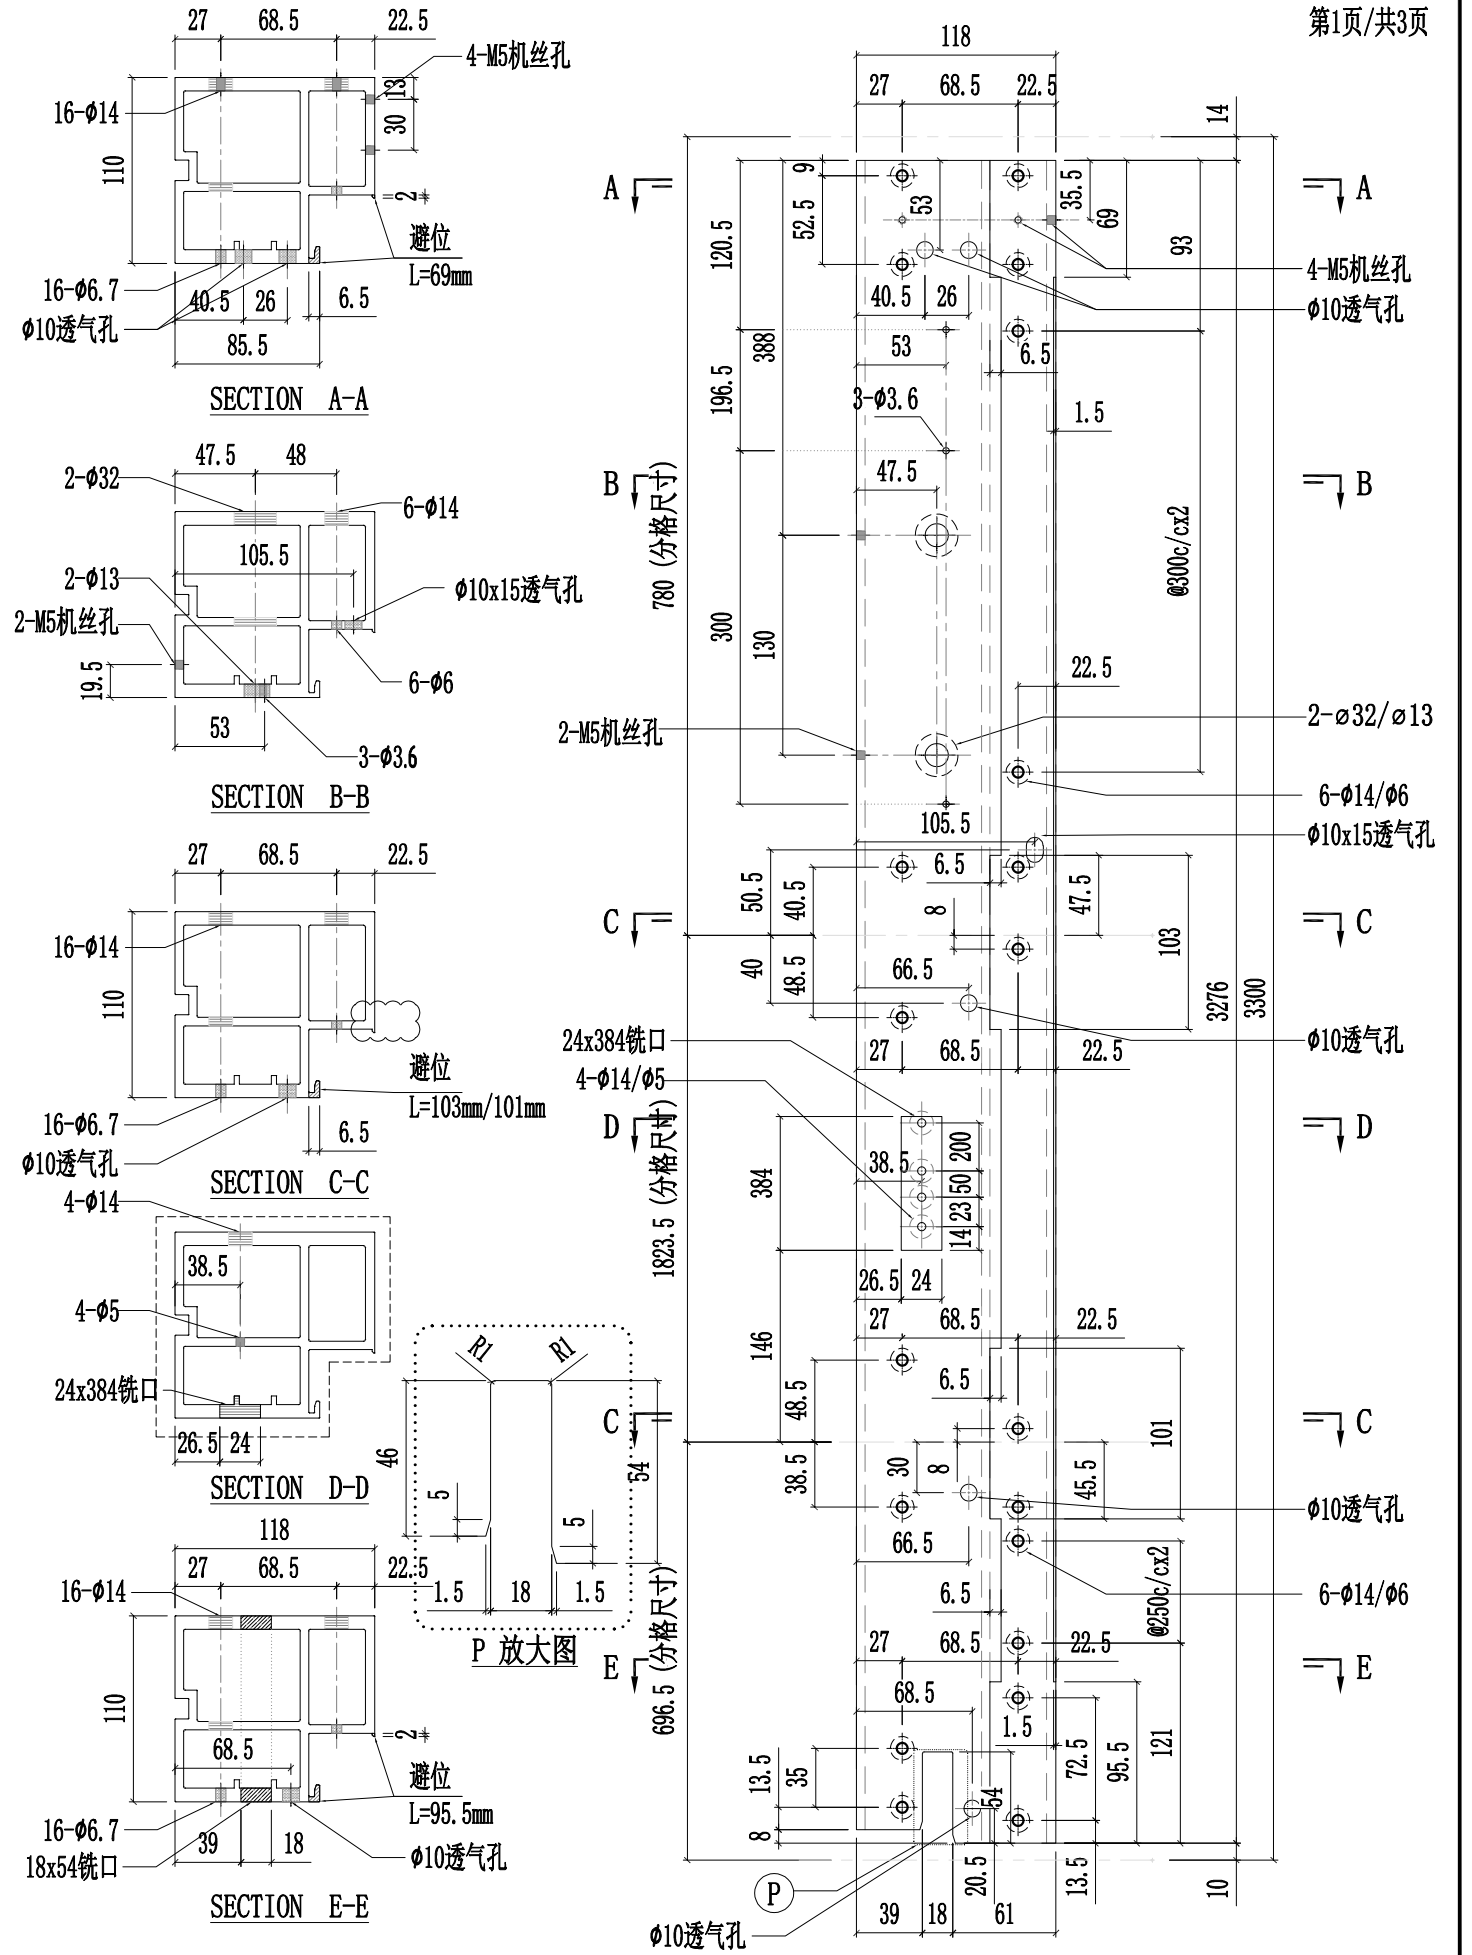


 <b>美特鋁質有限公司</b> MIDI Aluminium Fabricator Ltd.						工程號	J857	類別		物料號	-			
						地盘	啟德6552	制圖	陈梓豪	20220211	圖號	X86055-P03		
修改	A	B	C	採用	工廠	✓	地盘	-	图纸名称	铝料加工图	復核	練松文 20220213	數量	-
日期	03.16	03.26	04.12	材料颜色	AL2:ECX3X10063S-XF1				材料	X86055	批准	林仁安 20220215	單件重量	- (KG)

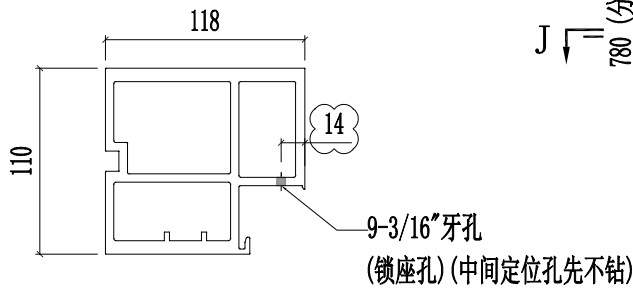


SECTION F-F

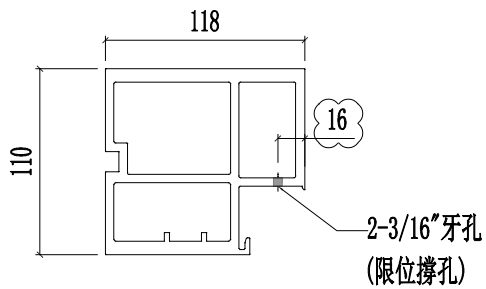


SECTION G-G

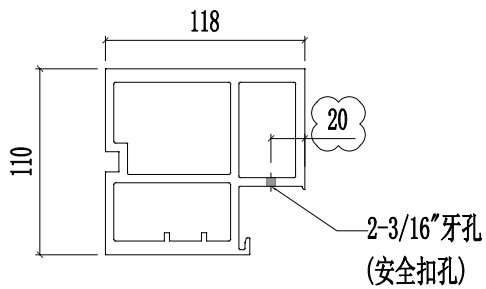

SECTION H-H

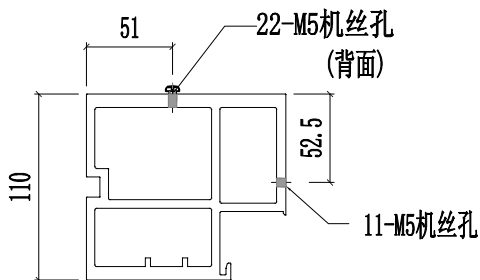

SECTION J-J



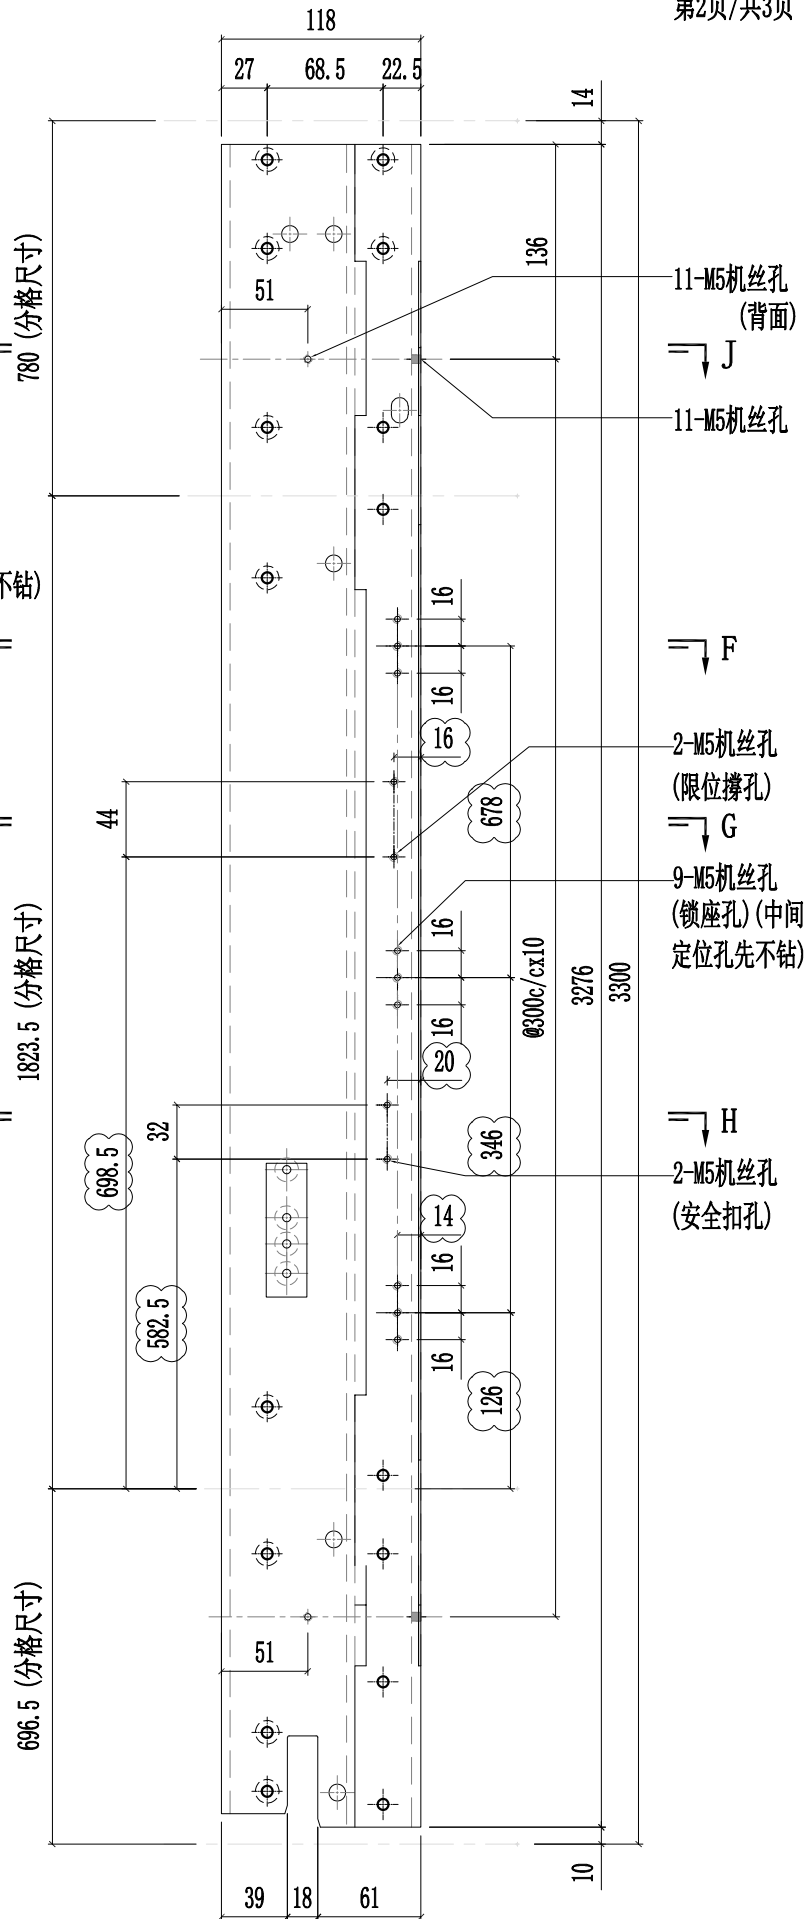




美特鋁質有限公司  
MIDI Aluminium Fabricator Ltd.

工程號	J857	類別		物料號	-										
地盘	啟德6552	制圖	陈梓豪	20220211	圖號	X86055-P03									
修改	A	B	C	採用	工廠	✓	地盤	-	图纸名称	铝料加工图	復核	練松文	20220213	數量	-
日期	03.16	03.26	04.12	材料颜色	AL2:ECX3X10063S-XF1	材料	X86055	批准	林仁安	20220215	單件重量	-	(KG)		

第3页/共3页

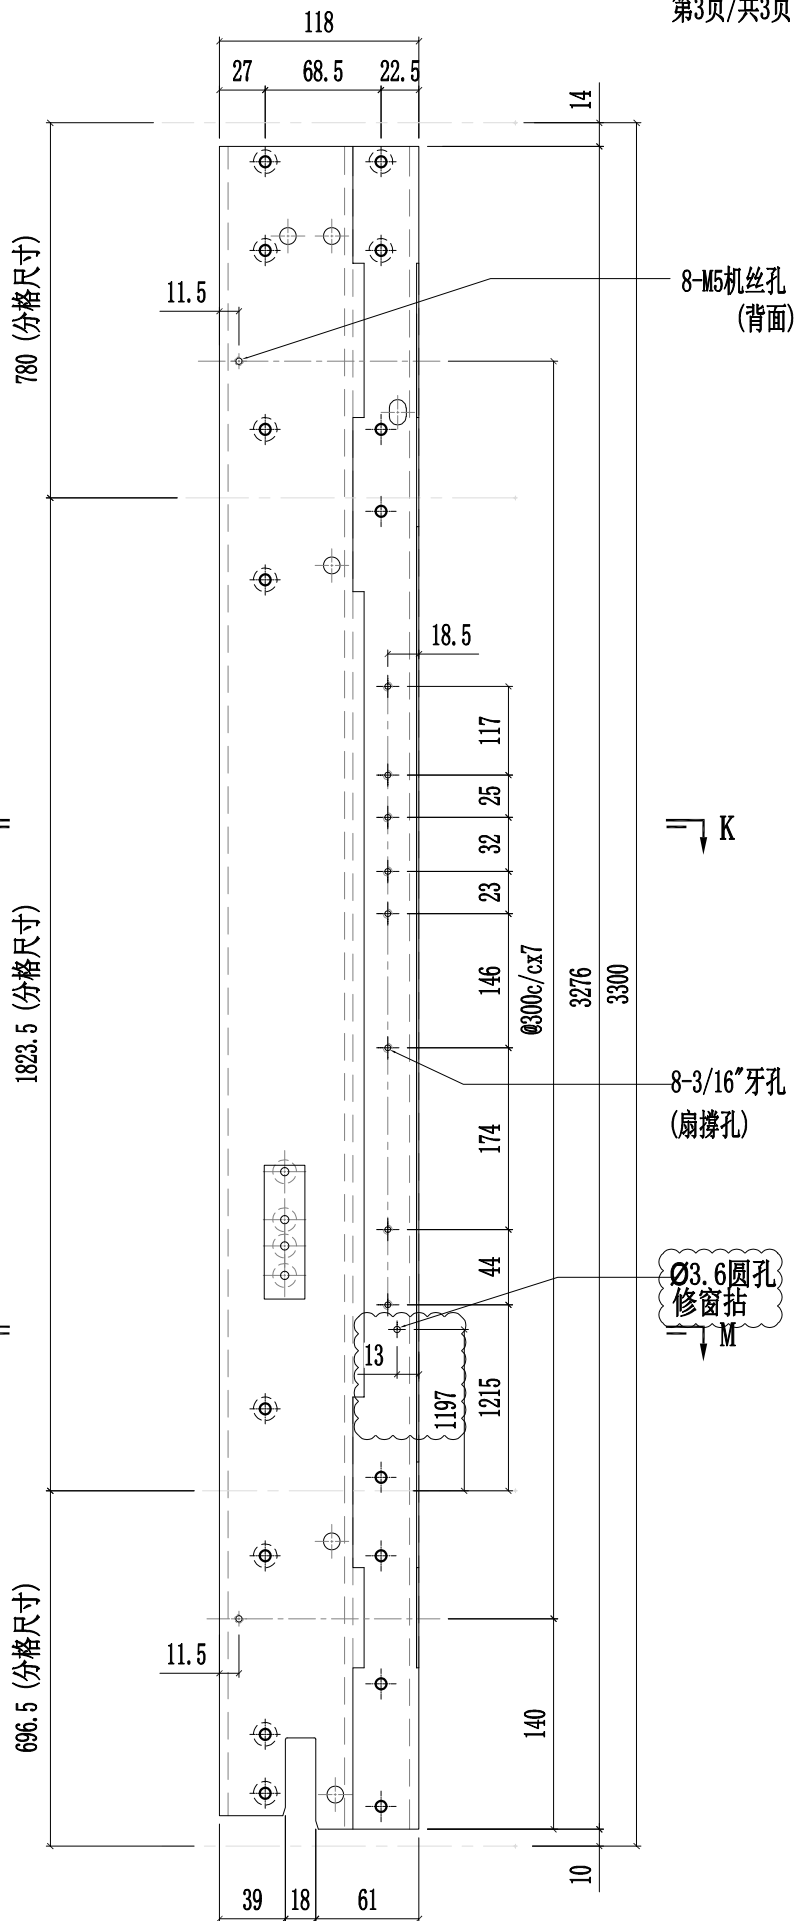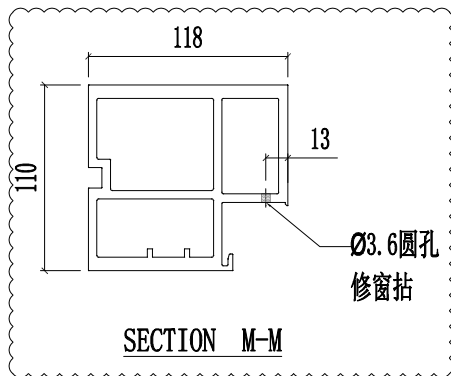
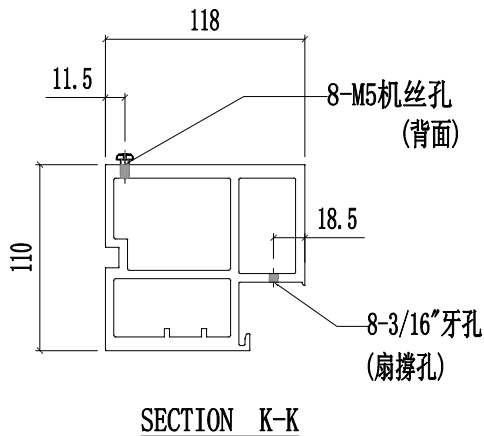





美特鋁質有限公司  
MIDI Aluminium Fabricator Ltd.

工程號	J857	類別		物料號	-						
地盤	啟德6552	制圖	陈梓豪	20220211	圖號	X86055-P04					
修改	A B C	採用	工廠	✓	地盤	-					
日期	03.16 03.26 04.12	材料颜色	AL2: ECK3X10063S-XF1	材料	X86055	批准	林仁安	20220215	單件重量	-	(KG)


第1页/共4页

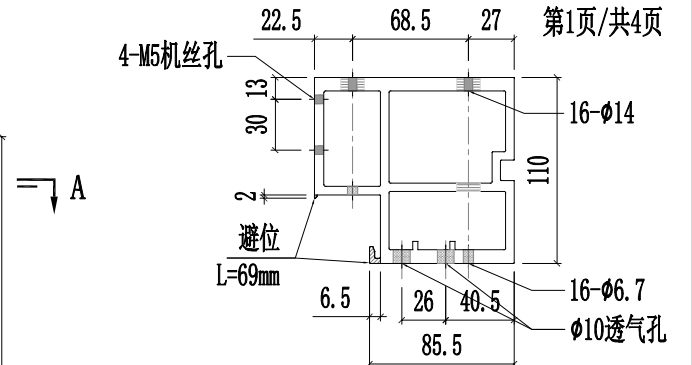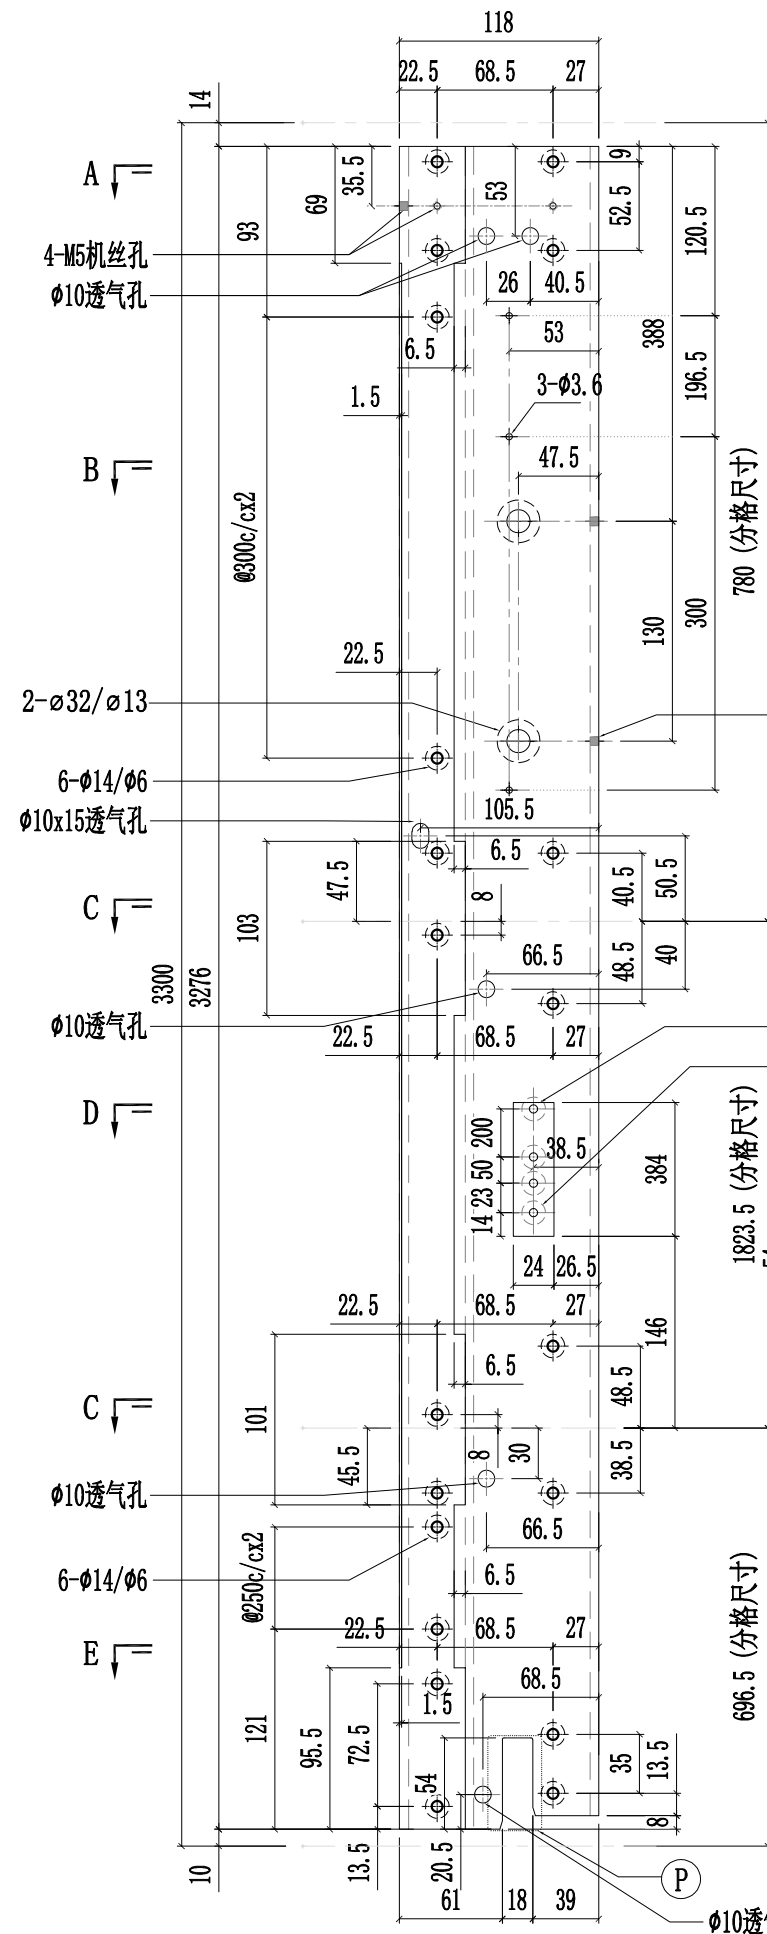


SECTION A-A

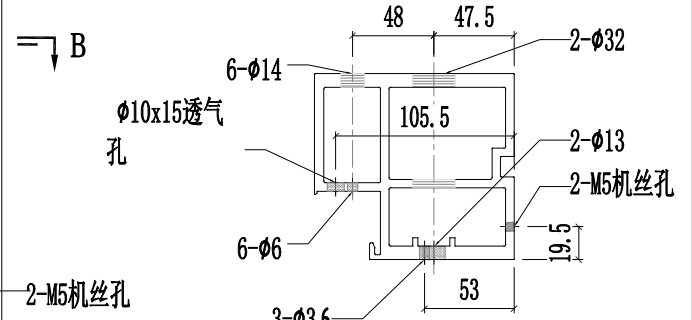


SECTION B-B

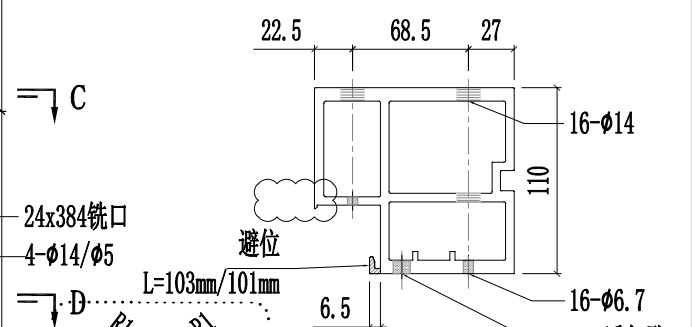


SECTION C-C

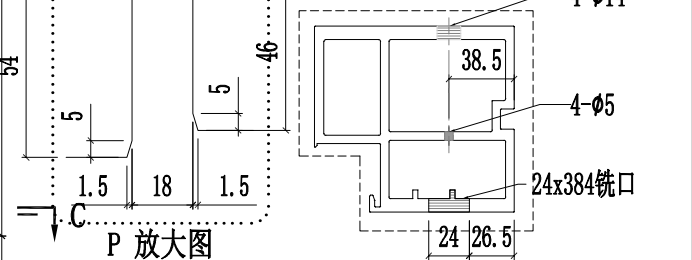

SECTION D-D

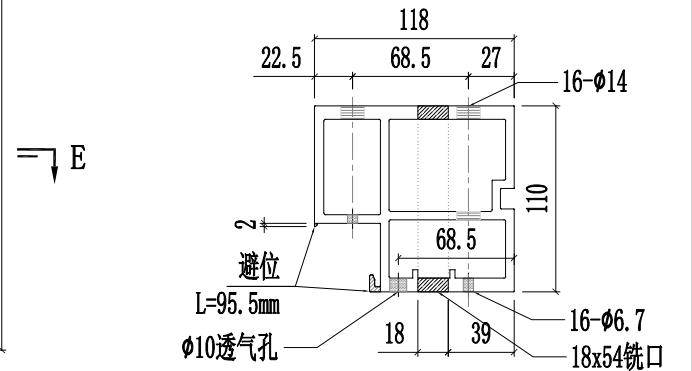


SECTION E-E

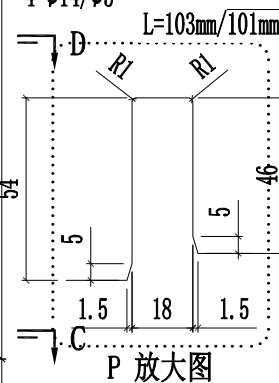

P 放大图



工程號	J857	類別		物料號	-									
地盘	啟德6552	制圖	陈梓豪	20220211	圖號	X86055-P04								
修改	A	B	C	採用工廠	✓	地盤	-	图纸名称	铝料加工图	復核	練松文	20220213	數量	-
日期	03.16	03.26	04.12	材料颜色	AL2:ECX3X10063S-XF1	材料	X86055	批准	林仁安	20220215	單件重量	-	(KG)	


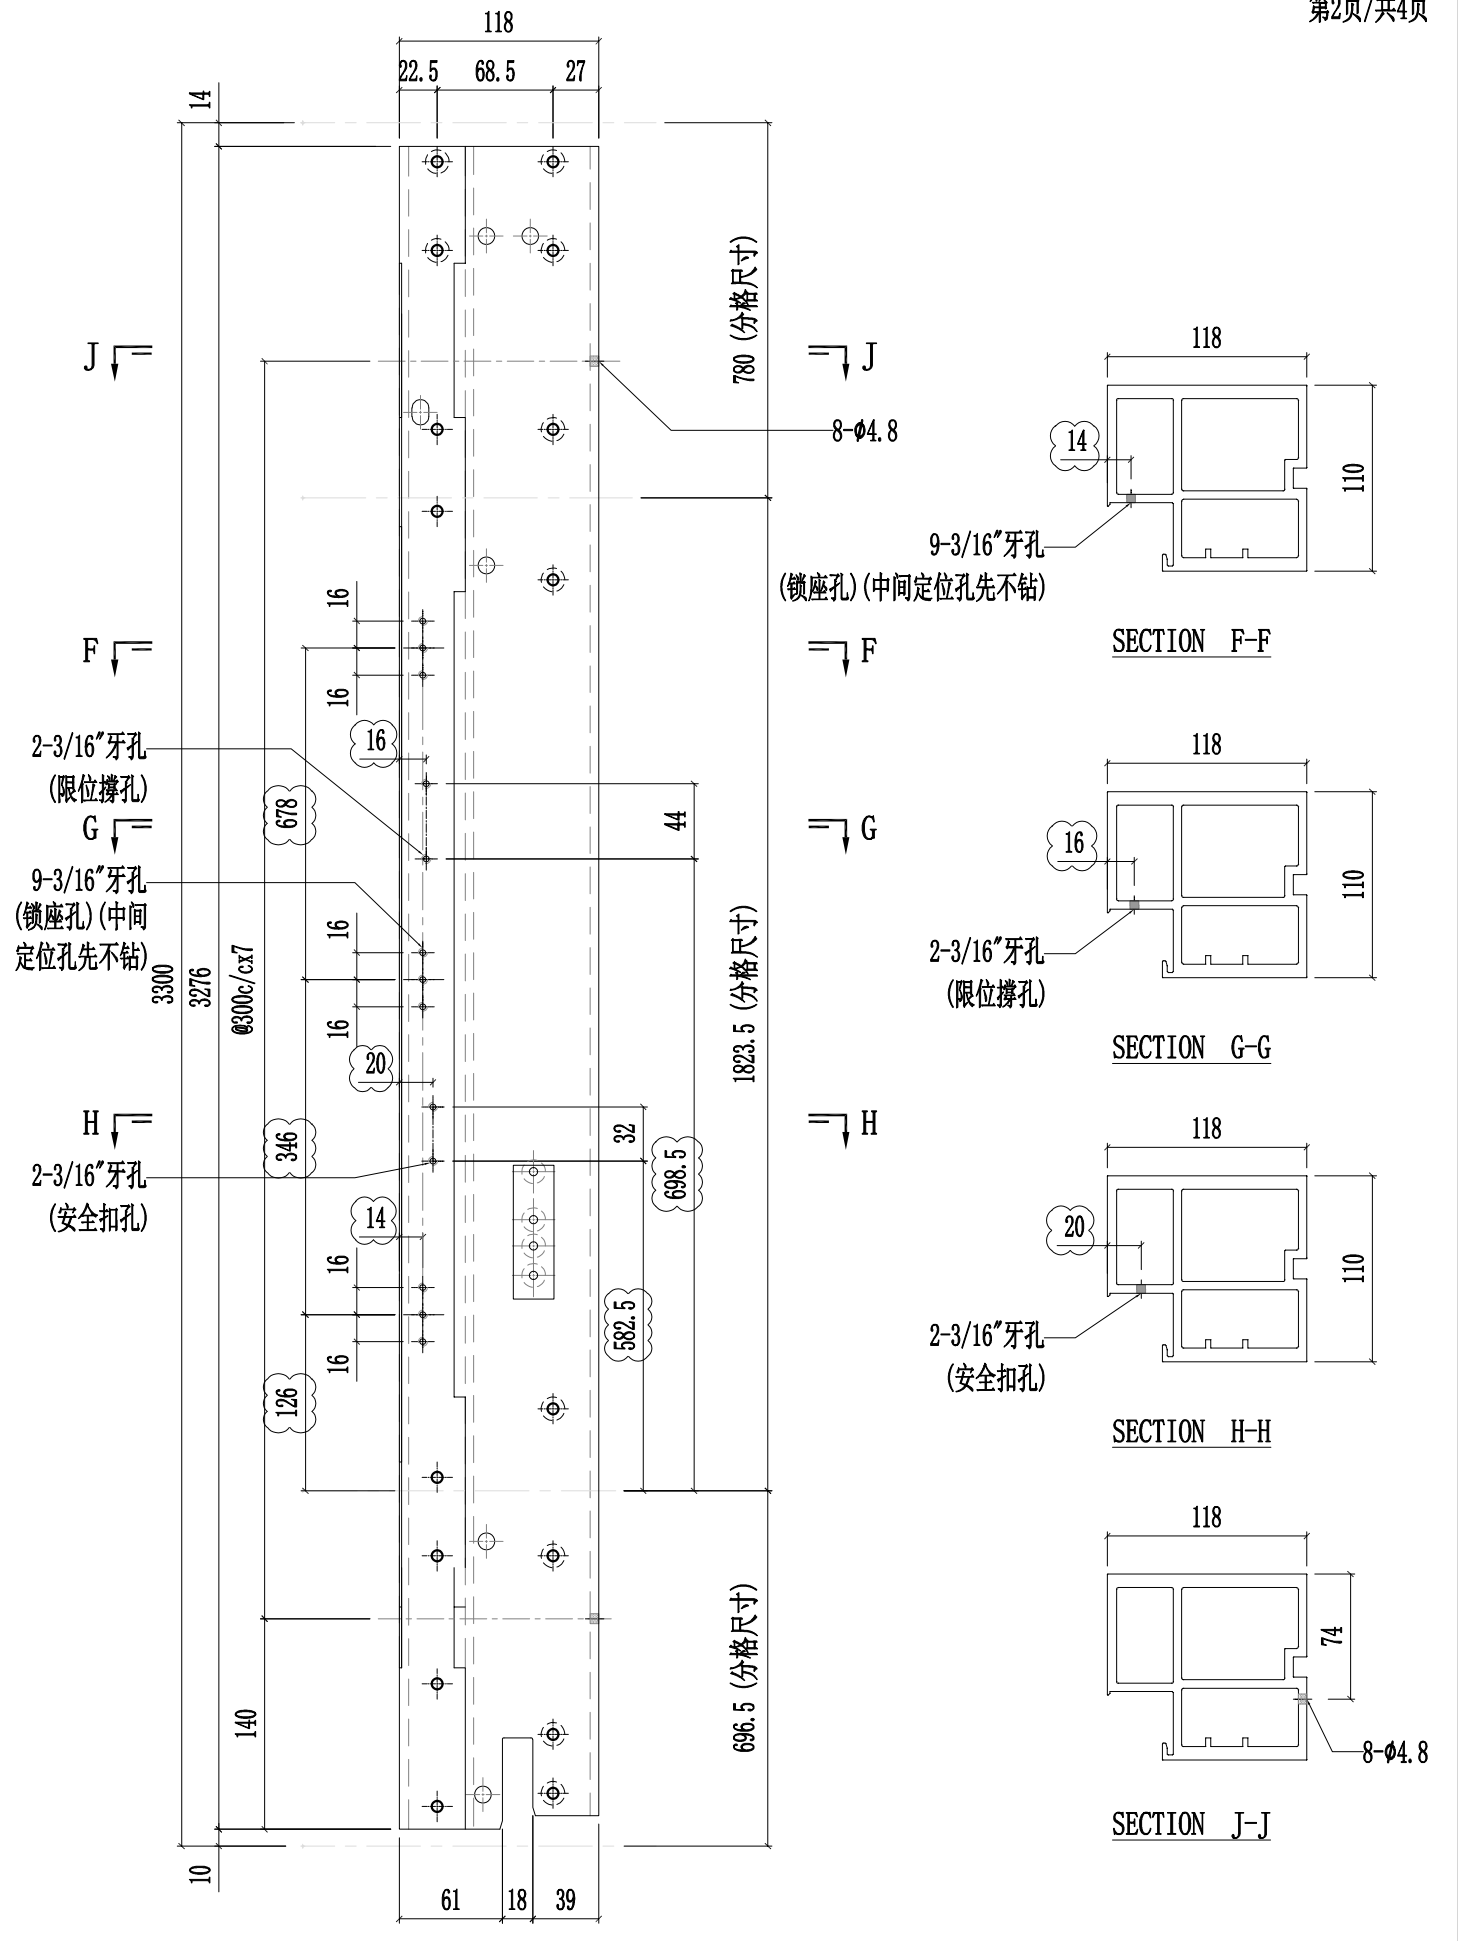





美特鋁質有限公司  
MIDI Aluminium Fabricator Ltd.

工程號	J857	類別		物料號	-			
地盤	啟德6552	制圖	陈梓豪	20220211	圖號	X86055-P04		
修改	A	B	C	採用工廠	✓	地盤	-	
日期	03.16	03.26	04.12	材料颜色	AL2:ECX3X10063S-XF1	图纸名称	铝料加工图	
						復核	練松文	
						20220213	數量	-
						批准	林仁安	
						20220215	單件重量	- (KG)

第3页/共4页

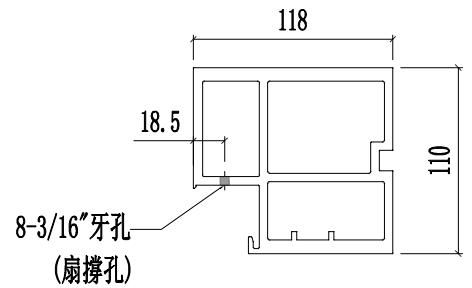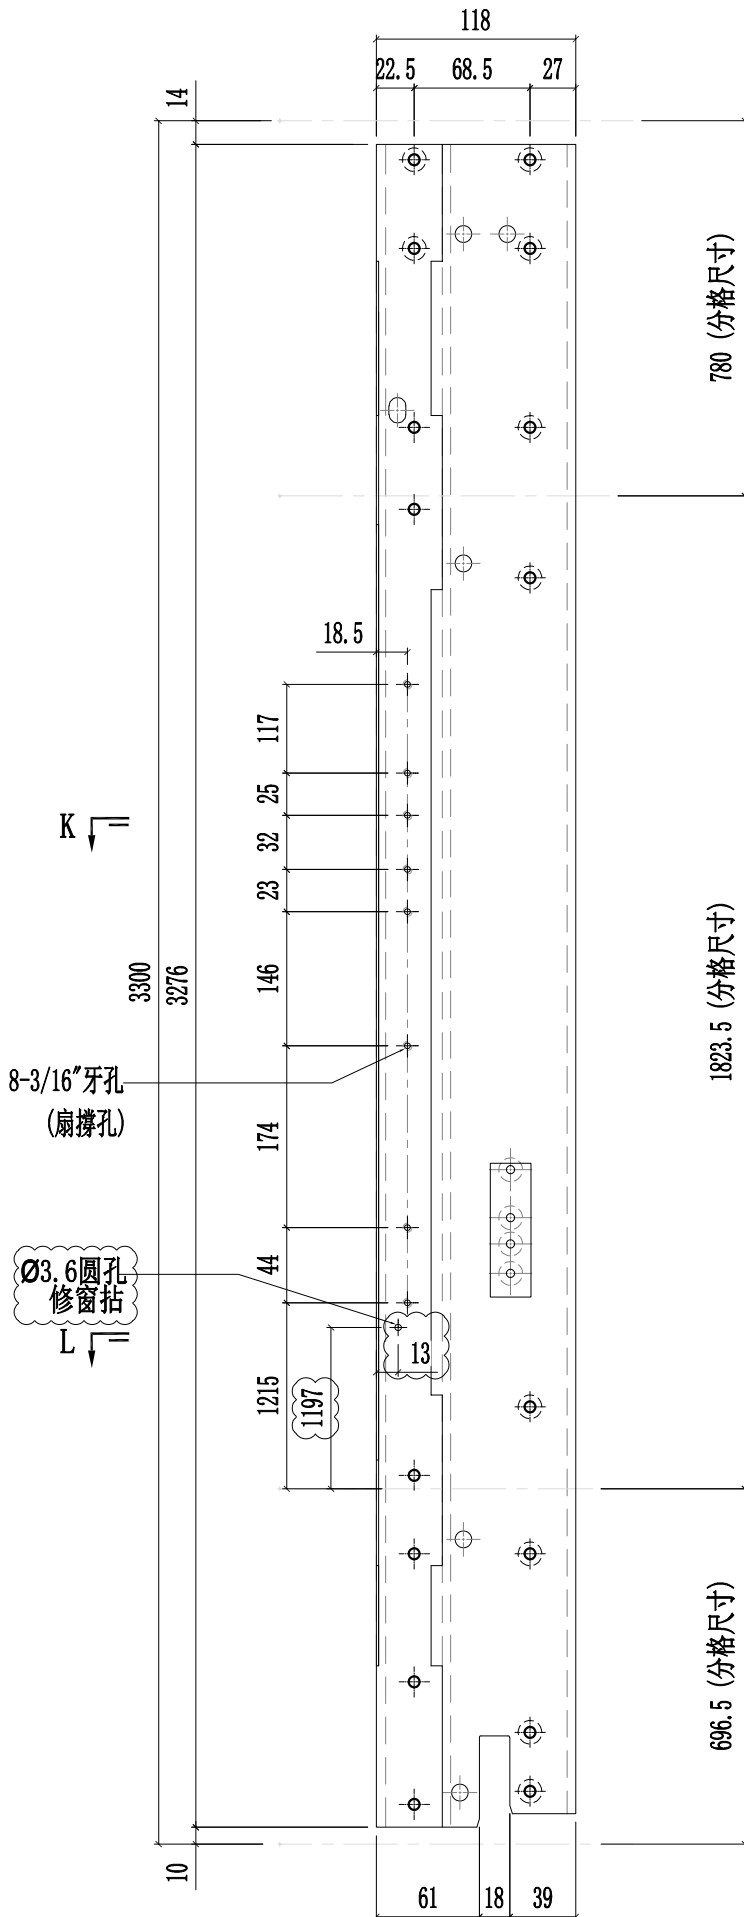


SECTION K-K

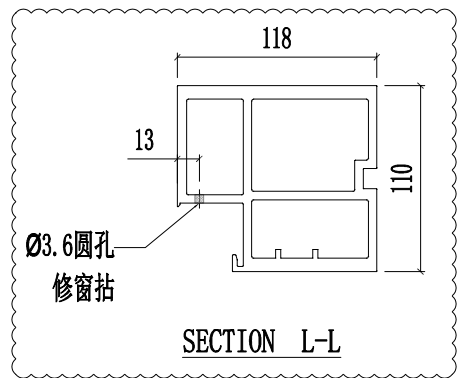

SECTION L-L




工程號	J857	類別		物料號	-									
地盤	啟德6552	制圖	陈梓豪	20220211	圖號	X86055-P04								
修改	A	B	C	採用工廠	✓	地盤	-	图纸名称	铝料加工图	復核	練松文	20220213	數量	-
日期	03.16	03.26	04.12	材料颜色	AL2:ECK3X10063S-XF1	材料	X86055	批准	林仁安	20220215	單件重量	-	(KG)	

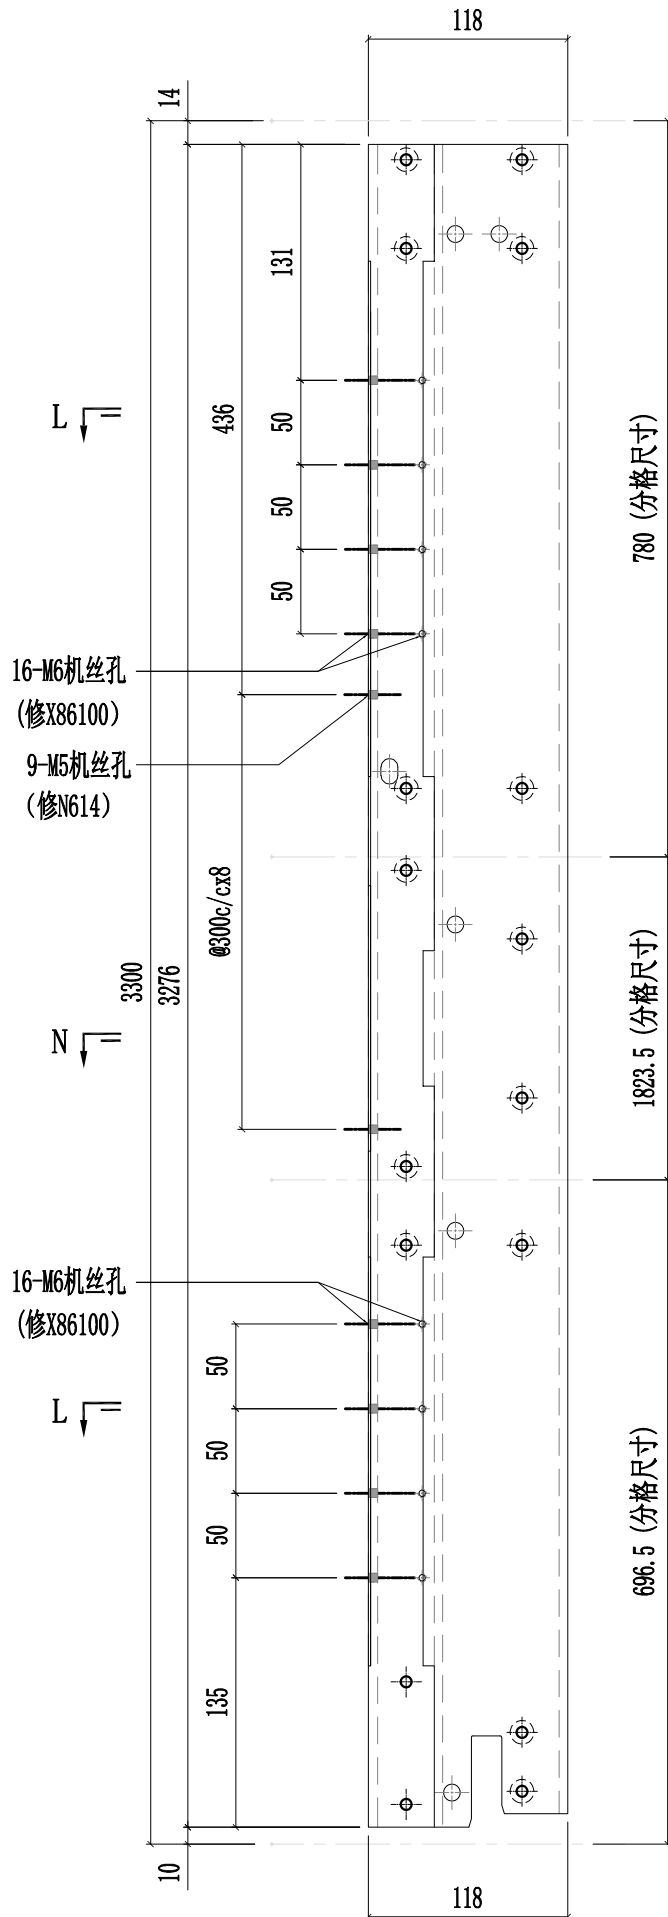


⇒ L

⇒ N

⇒ L

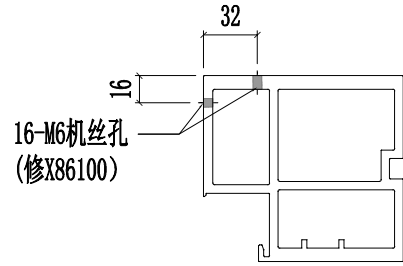

SECTION L-L

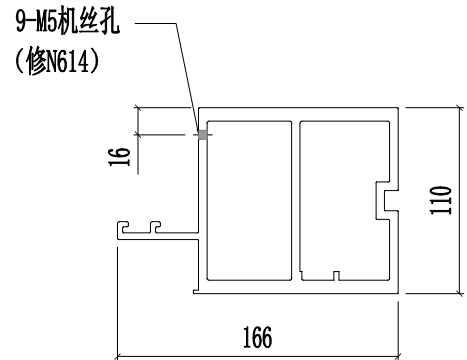


SECTION N-N




美特铝质有限公司  
MIDI Aluminium Fabricator Ltd.

工程號	J857	類別		物料號	-										
地盘	啟德6552	制圖	陈梓豪	20220211	圖號	X86055-P05									
修改	A	B	C	採用	工廠	✓	地盤	-	图纸名称	铝料加工图	復核	練松文	20220213	數量	-
日期	03.16	03.26	04.12	材料颜色	AL2:ECX3X10063S-XF1	材料	X86055	批准	林仁安	20220215	單件重量	-	(KG)		


第1页/共4页

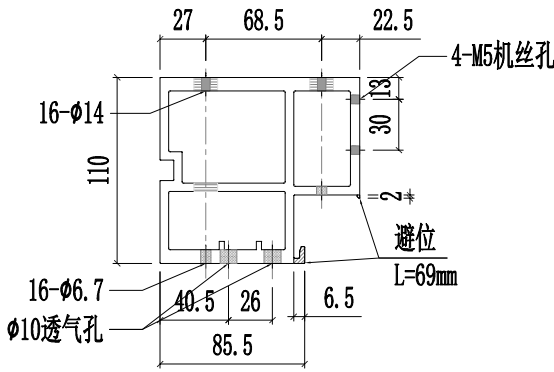


SECTION A-A

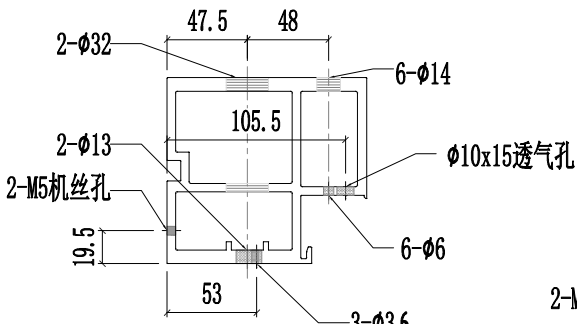


SECTION B-B

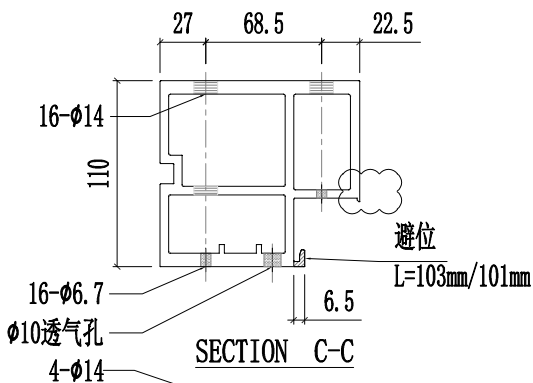


SECTION C-C

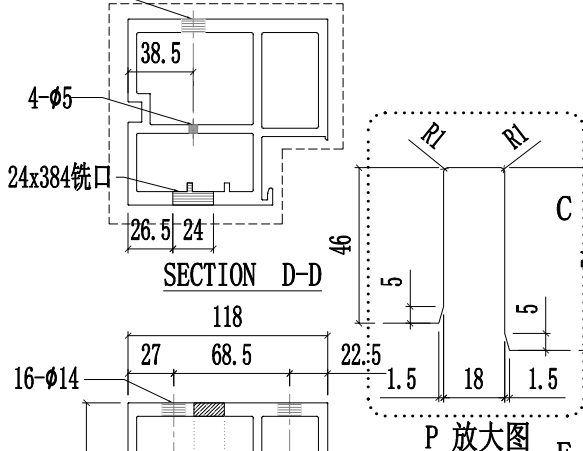

SECTION D-D

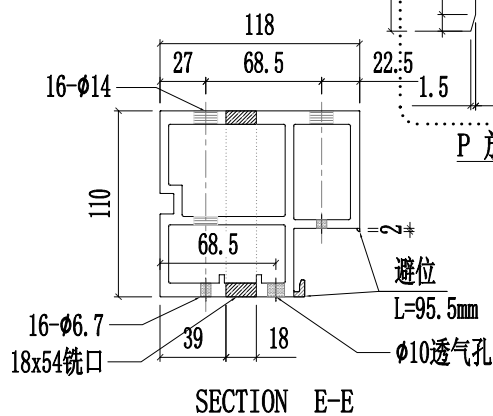


SECTION E-E

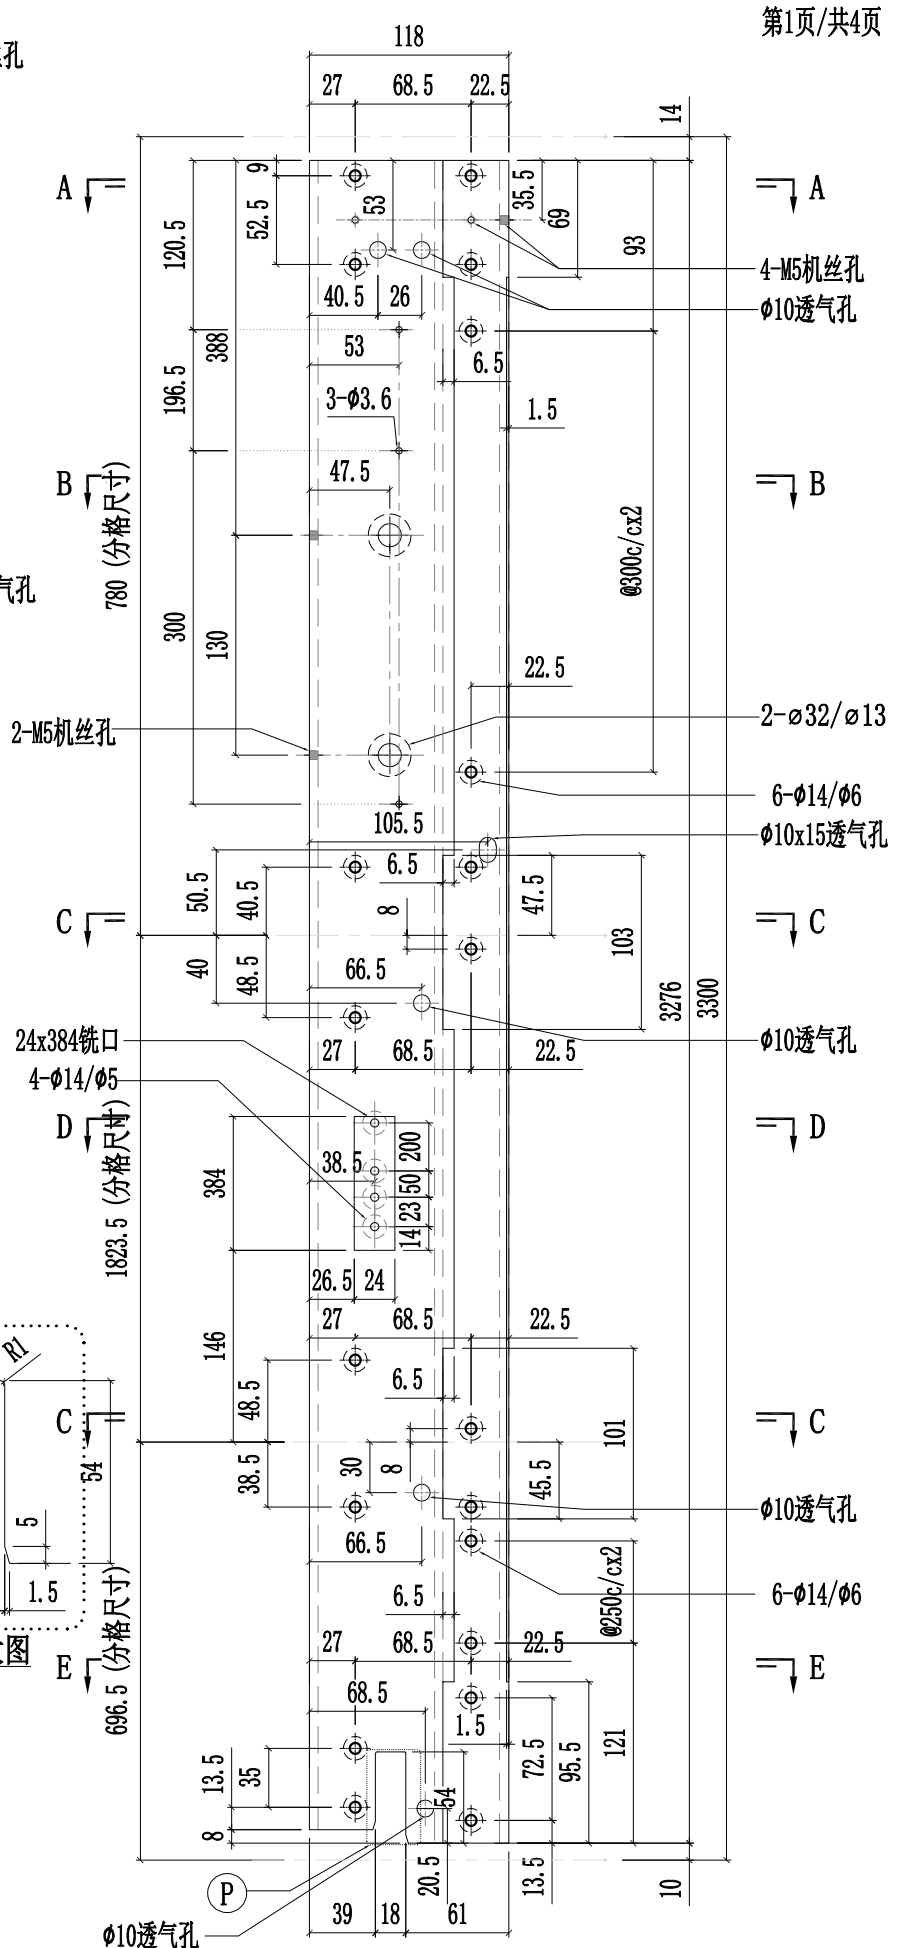



工程號	J857	類別		物料號	-									
地盘	啟德6552	制圖	陈梓豪	20220211	圖號	X86055-P05								
修改	A	B	C	採用工廠	✓	地盘	-	图纸名称	铝料加工图	復核	練松文	20220213	數量	-
日期	03.16	03.26	04.12	材料颜色	AL2:ECX3X10063S-XF1	材料	X86055	批准	林仁安	20220215	單件重量	-	(KG)	

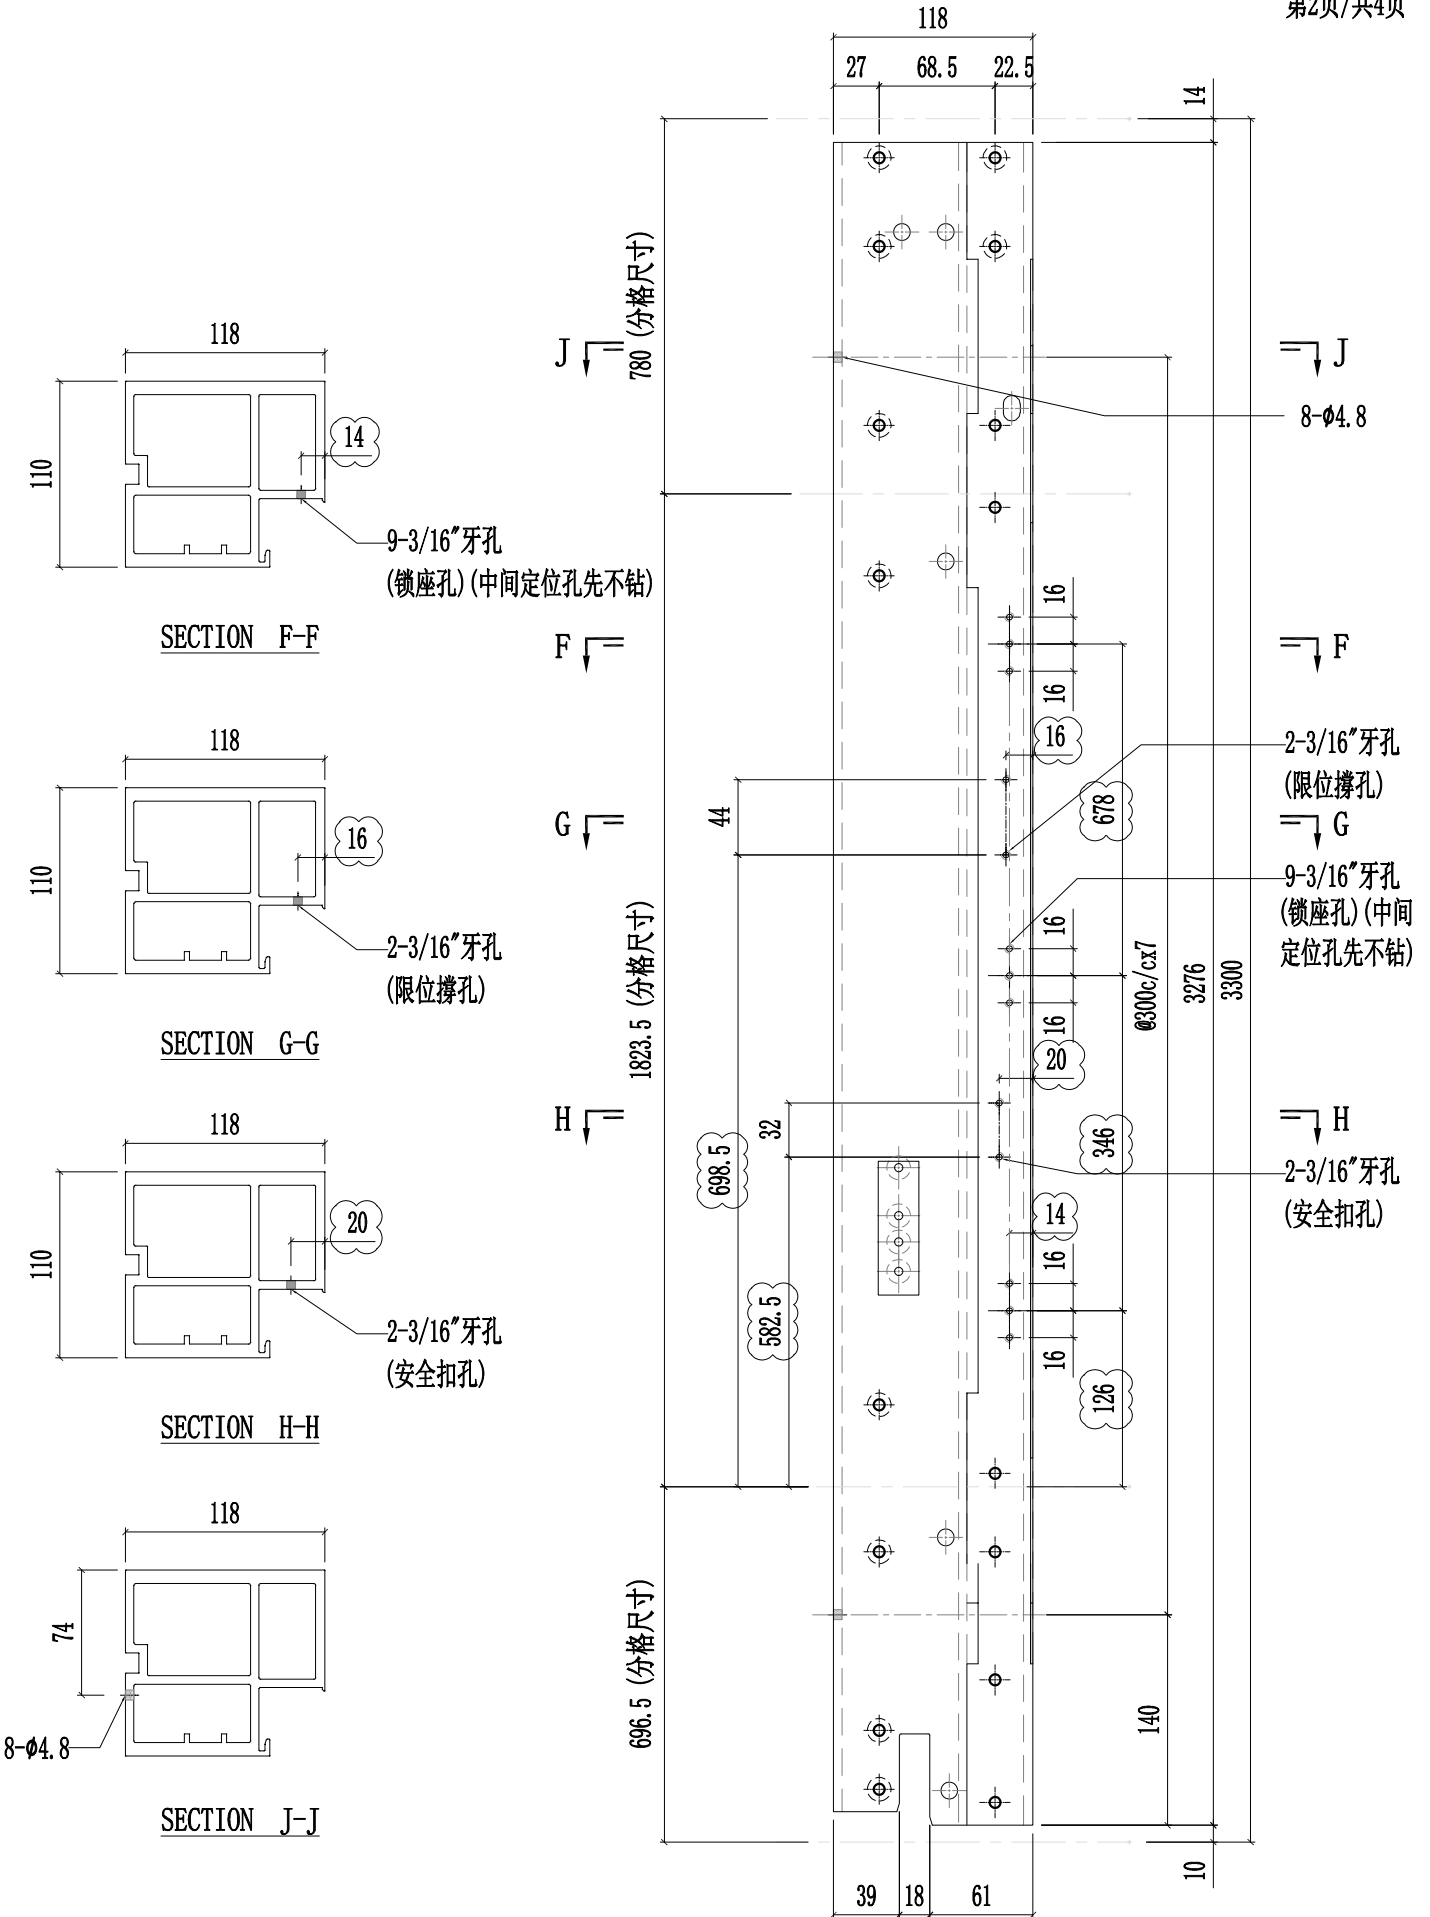




美特鋁質有限公司  
MIDI Aluminium Fabricator Ltd.




工程號	J857	類別		物料號	-										
地盘	啟德6552	制圖	陈梓豪	20220211	圖號	X86055-P05									
修改	A	B	C	採用	工廠	✓	地盤	-	图纸名称	铝料加工图	復核	練松文	20220213	數量	-
日期	03.16	03.26	04.12	材料颜色	AL2:ECX3X10063S-XF1	材料	X86055	批准	林仁安	20220215	單件重量	-	(KG)		

第3页/共4页

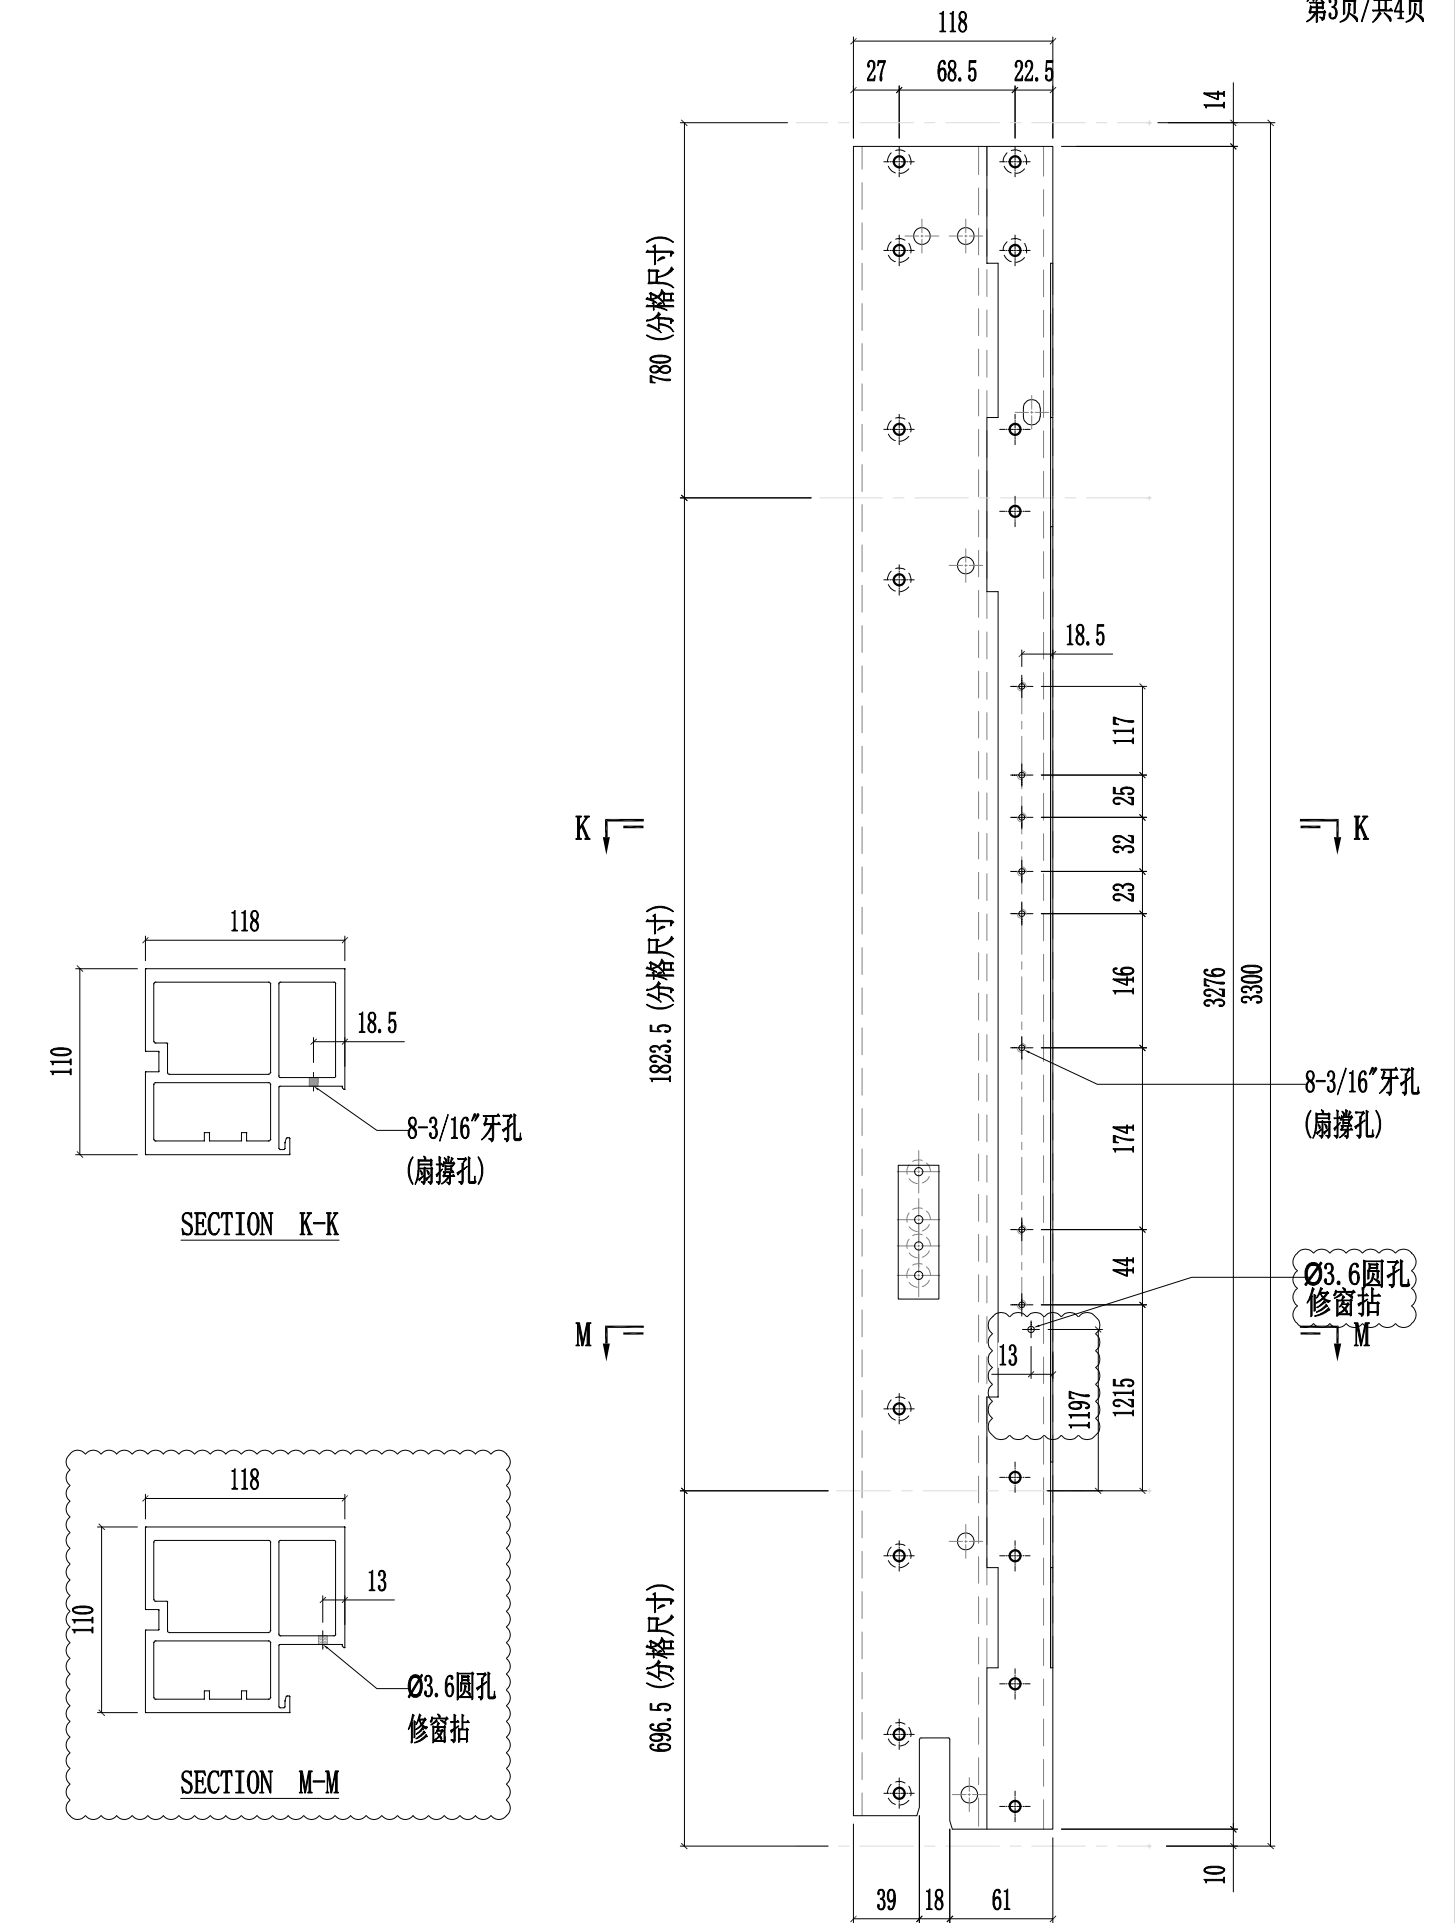



工程號	J857	類別		物料號	-										
地盘	啟德6552	制圖	陈梓豪	20220211	圖號	X86055-P05									
修改	A	B	C	採用	工廠	✓	地盤	-	图纸名称	铝料加工图	復核	練松文	20220213	數量	-
日期	03.16	03.26	04.12	材料颜色	AL2: ECK3X10063S-XF1	材料	X86055	批准	林仁安	20220215	單件重量	-	(KG)		

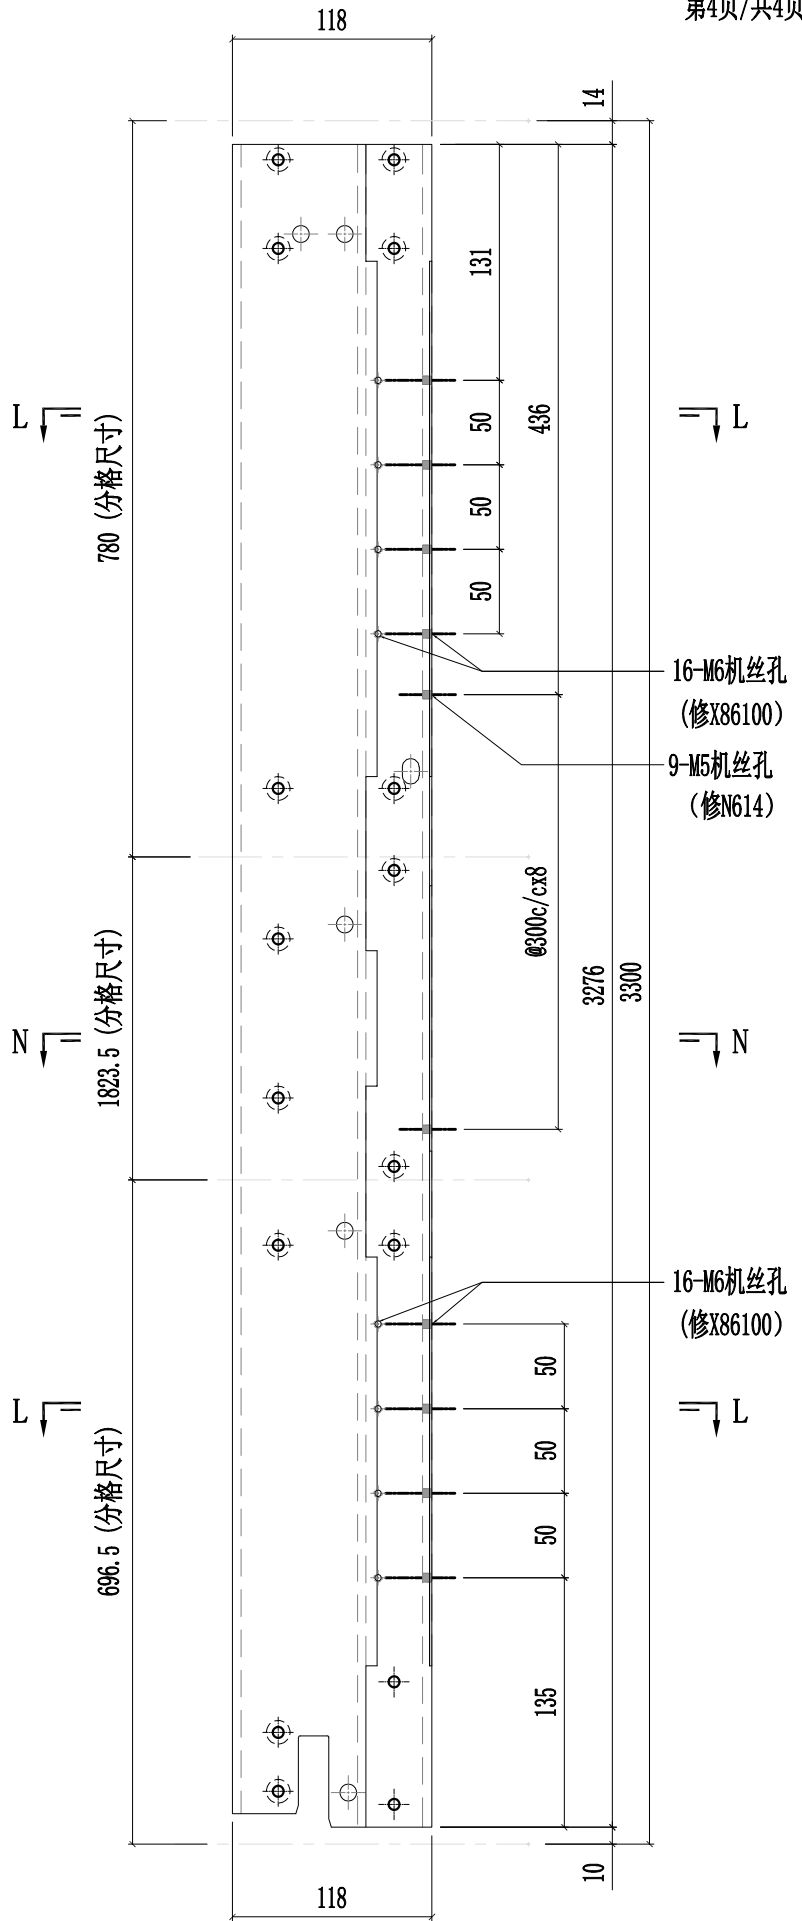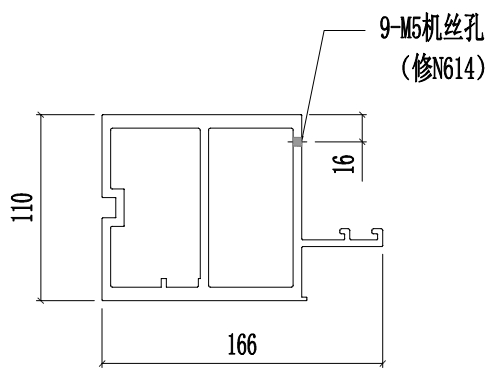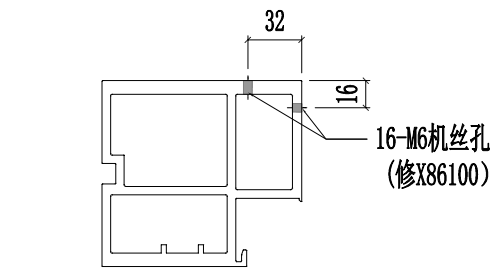




美特铝质有限公司  
MIDI Aluminium Fabricator Ltd.

工程號	J857	類別		物料號	-						
地盘	啟德6552	制圖	陈梓豪	20220211	圖號	X86055-P06					
修改	A B C	採用	工廠	✓	地盘	-					
日期	03.16 03.26 04.12	材料颜色	AL2: ECK3X10063S-XF1	材料	X86055	批准	林仁安	20220215	單件重量	-	(KG)

第1页/共3页

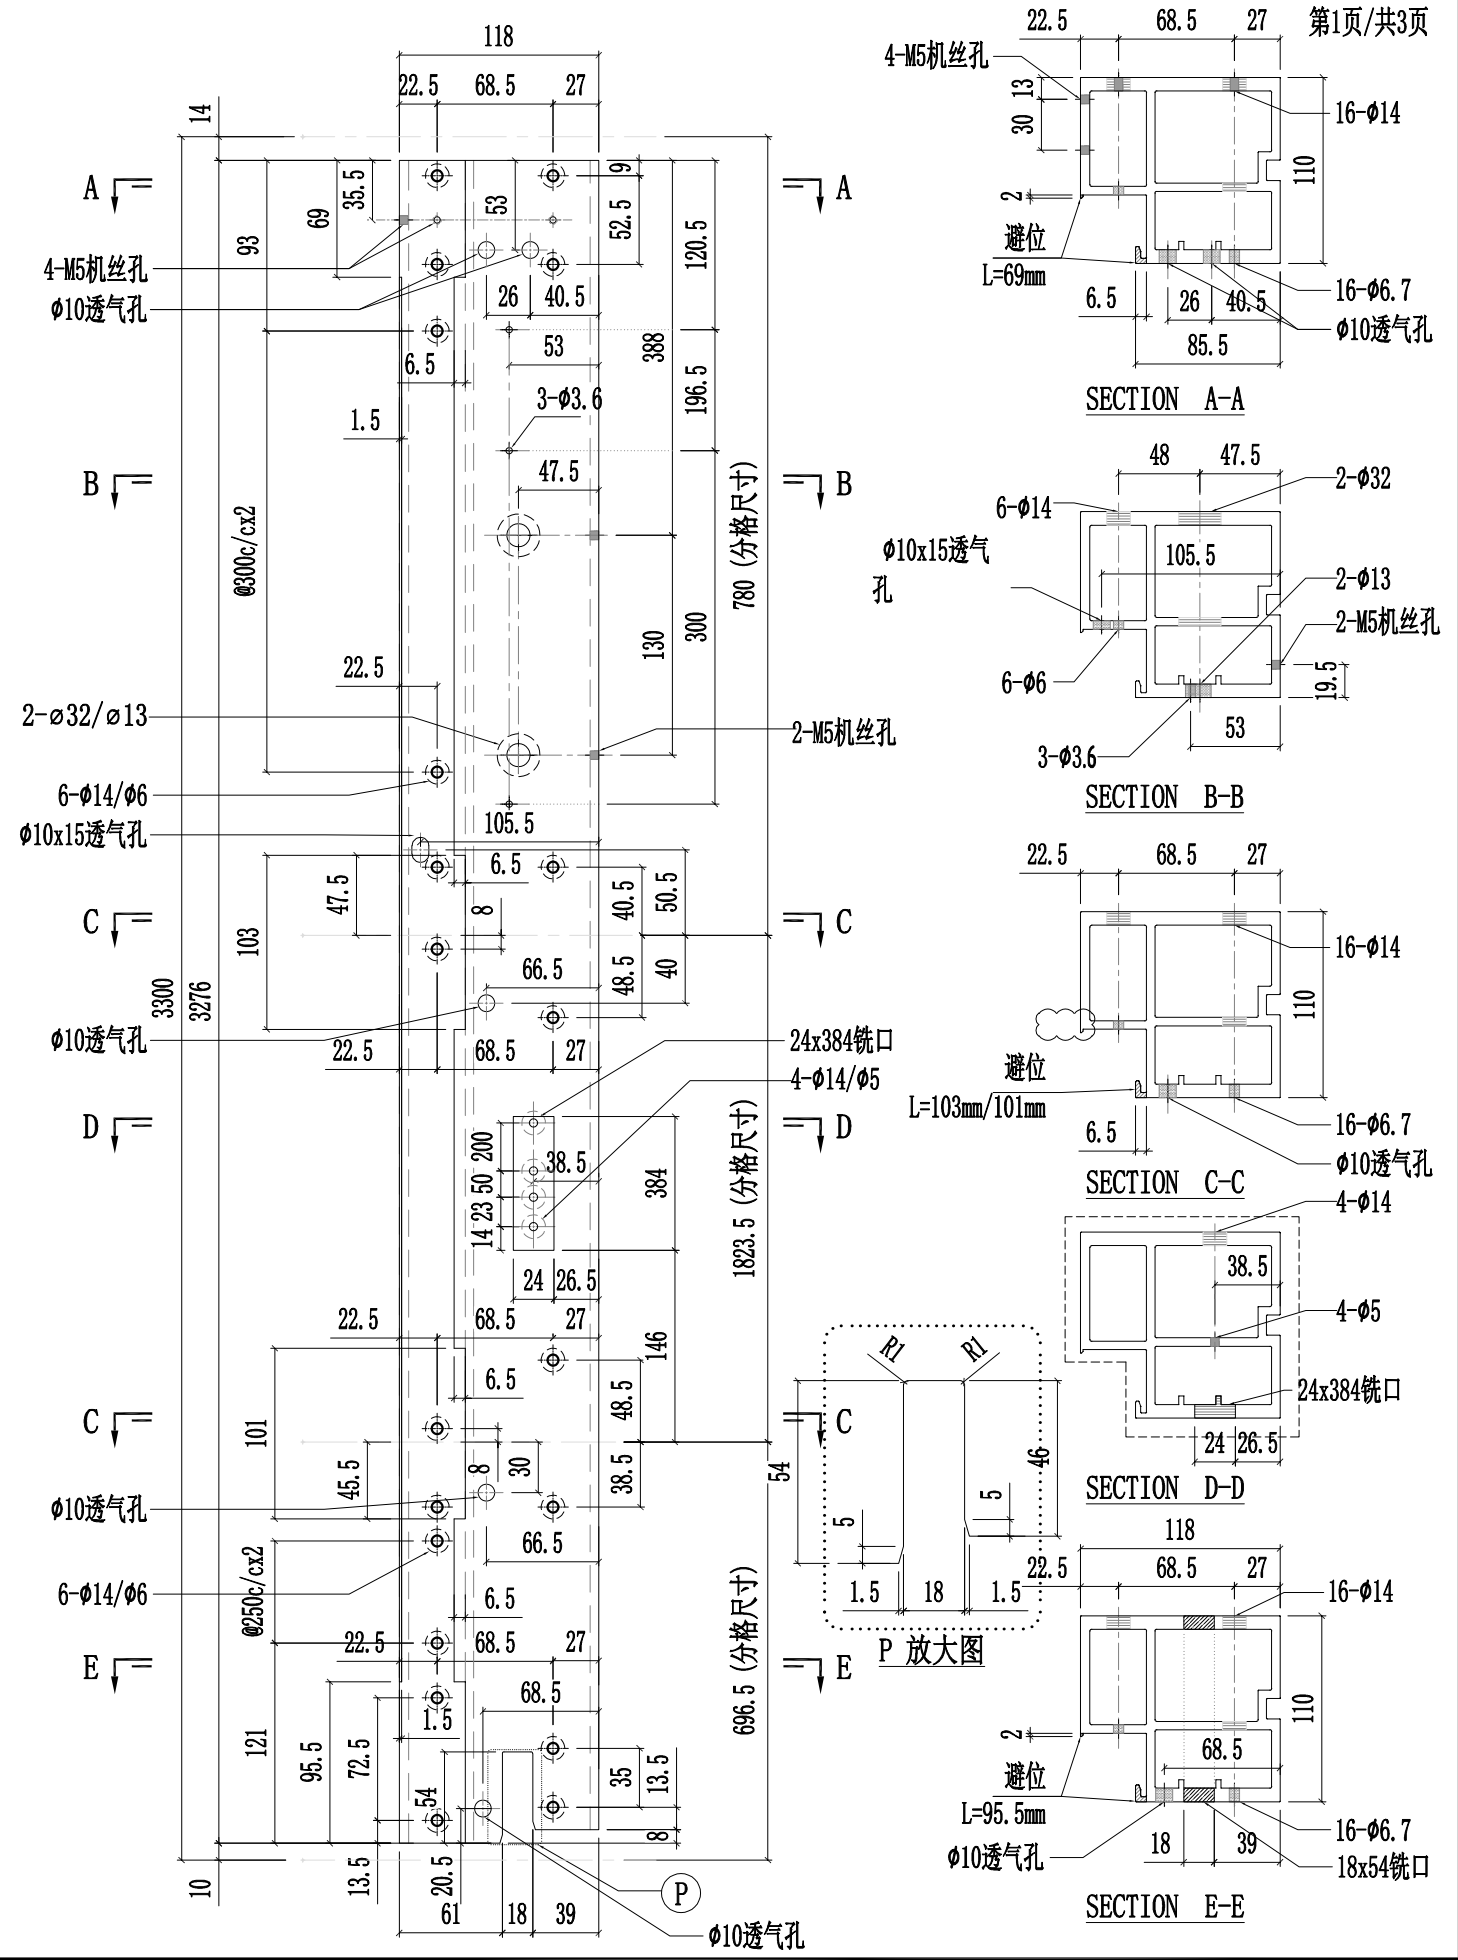








美特鋁質有限公司  
MIDI Aluminium Fabricator Ltd.

工程號	J857	類別		物料號	-									
地盘	啟德6552	制圖	陈梓豪	20220211	圖號	X86055-P06								
修改	A	B	C	採用工廠	✓	地盘	-	图纸名称	铝料加工图	復核	練松文	20220213	數量	-
日期	03.16	03.26	04.12	材料颜色	AL2:ECX3X10063S-XF1	材料	X86055	批准	林仁安	20220215	單件重量	-	(KG)	

第3页/共3页

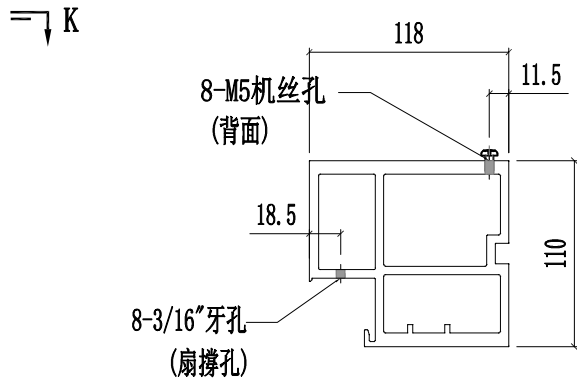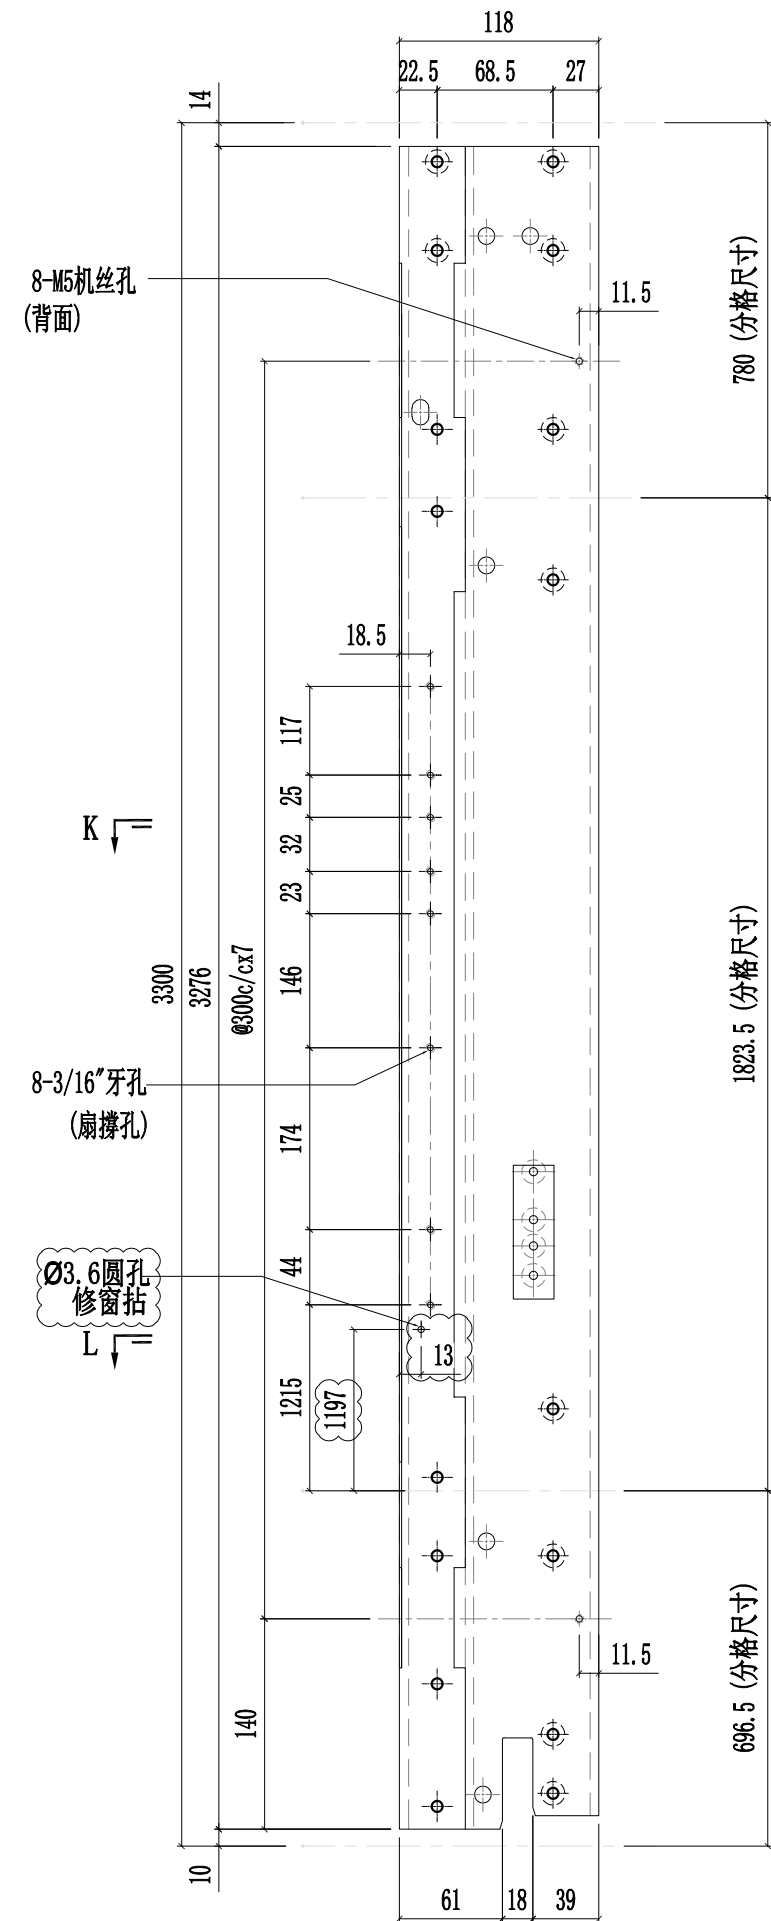

SECTION K-K

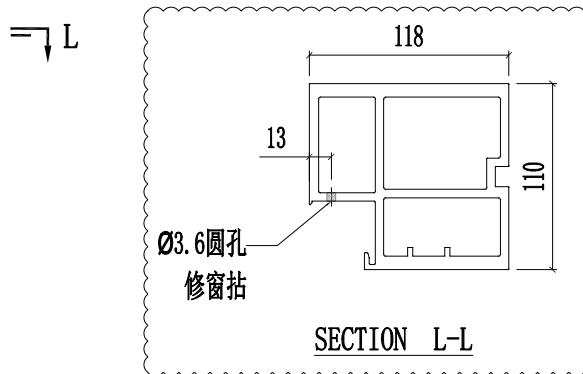







SECTION L-L



美特铝质有限公司  
MIDI Aluminium Fabricator Ltd.

工程號	J857	類別		物料號	-							
地盘	啟德6552	制圖	陈梓豪	20220211	圖號	X86055-P18						
修改	A B C	採用工廠	✓	地盤	-	图纸名称	铝料加工图	復核	練松文	20220213	數量	-
日期	03.16 03.26 04.12	材料颜色	AL2: ECK3X10063S-XF1	材料	X86055	批准	林仁安	20220215	單件重量	-	(KG)	

第1页/共3页

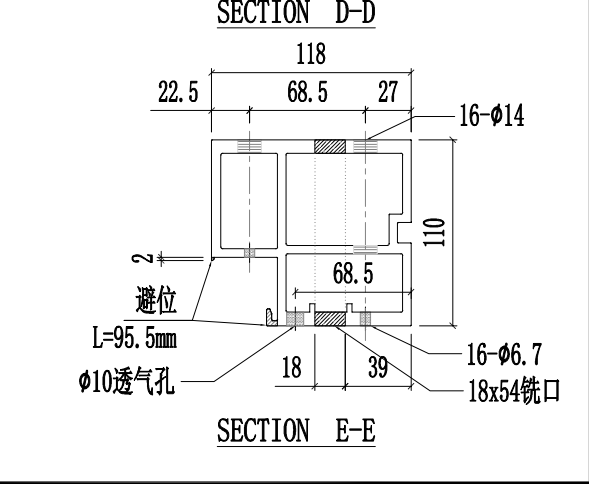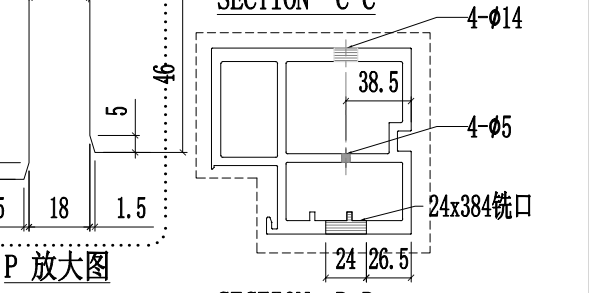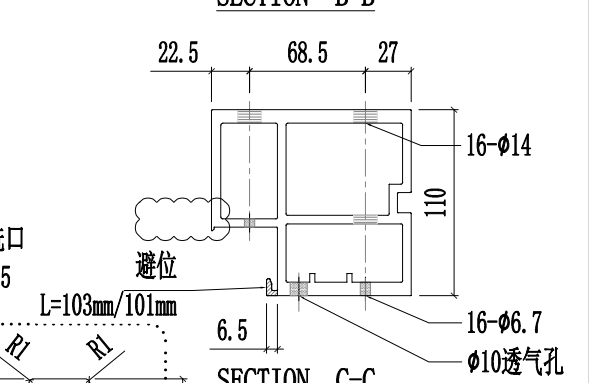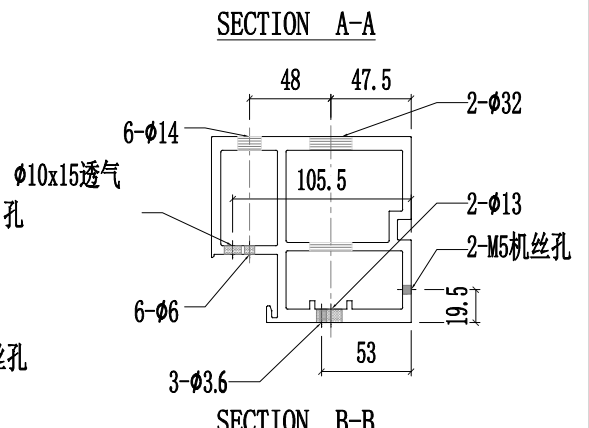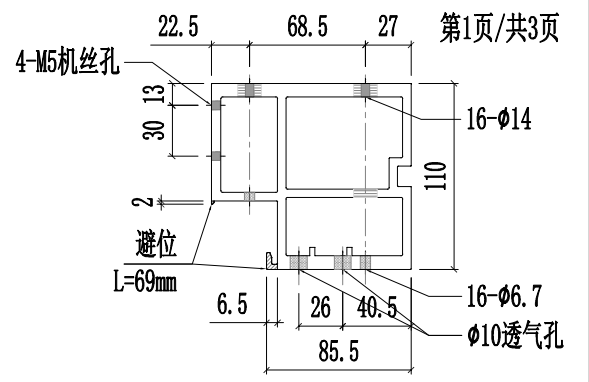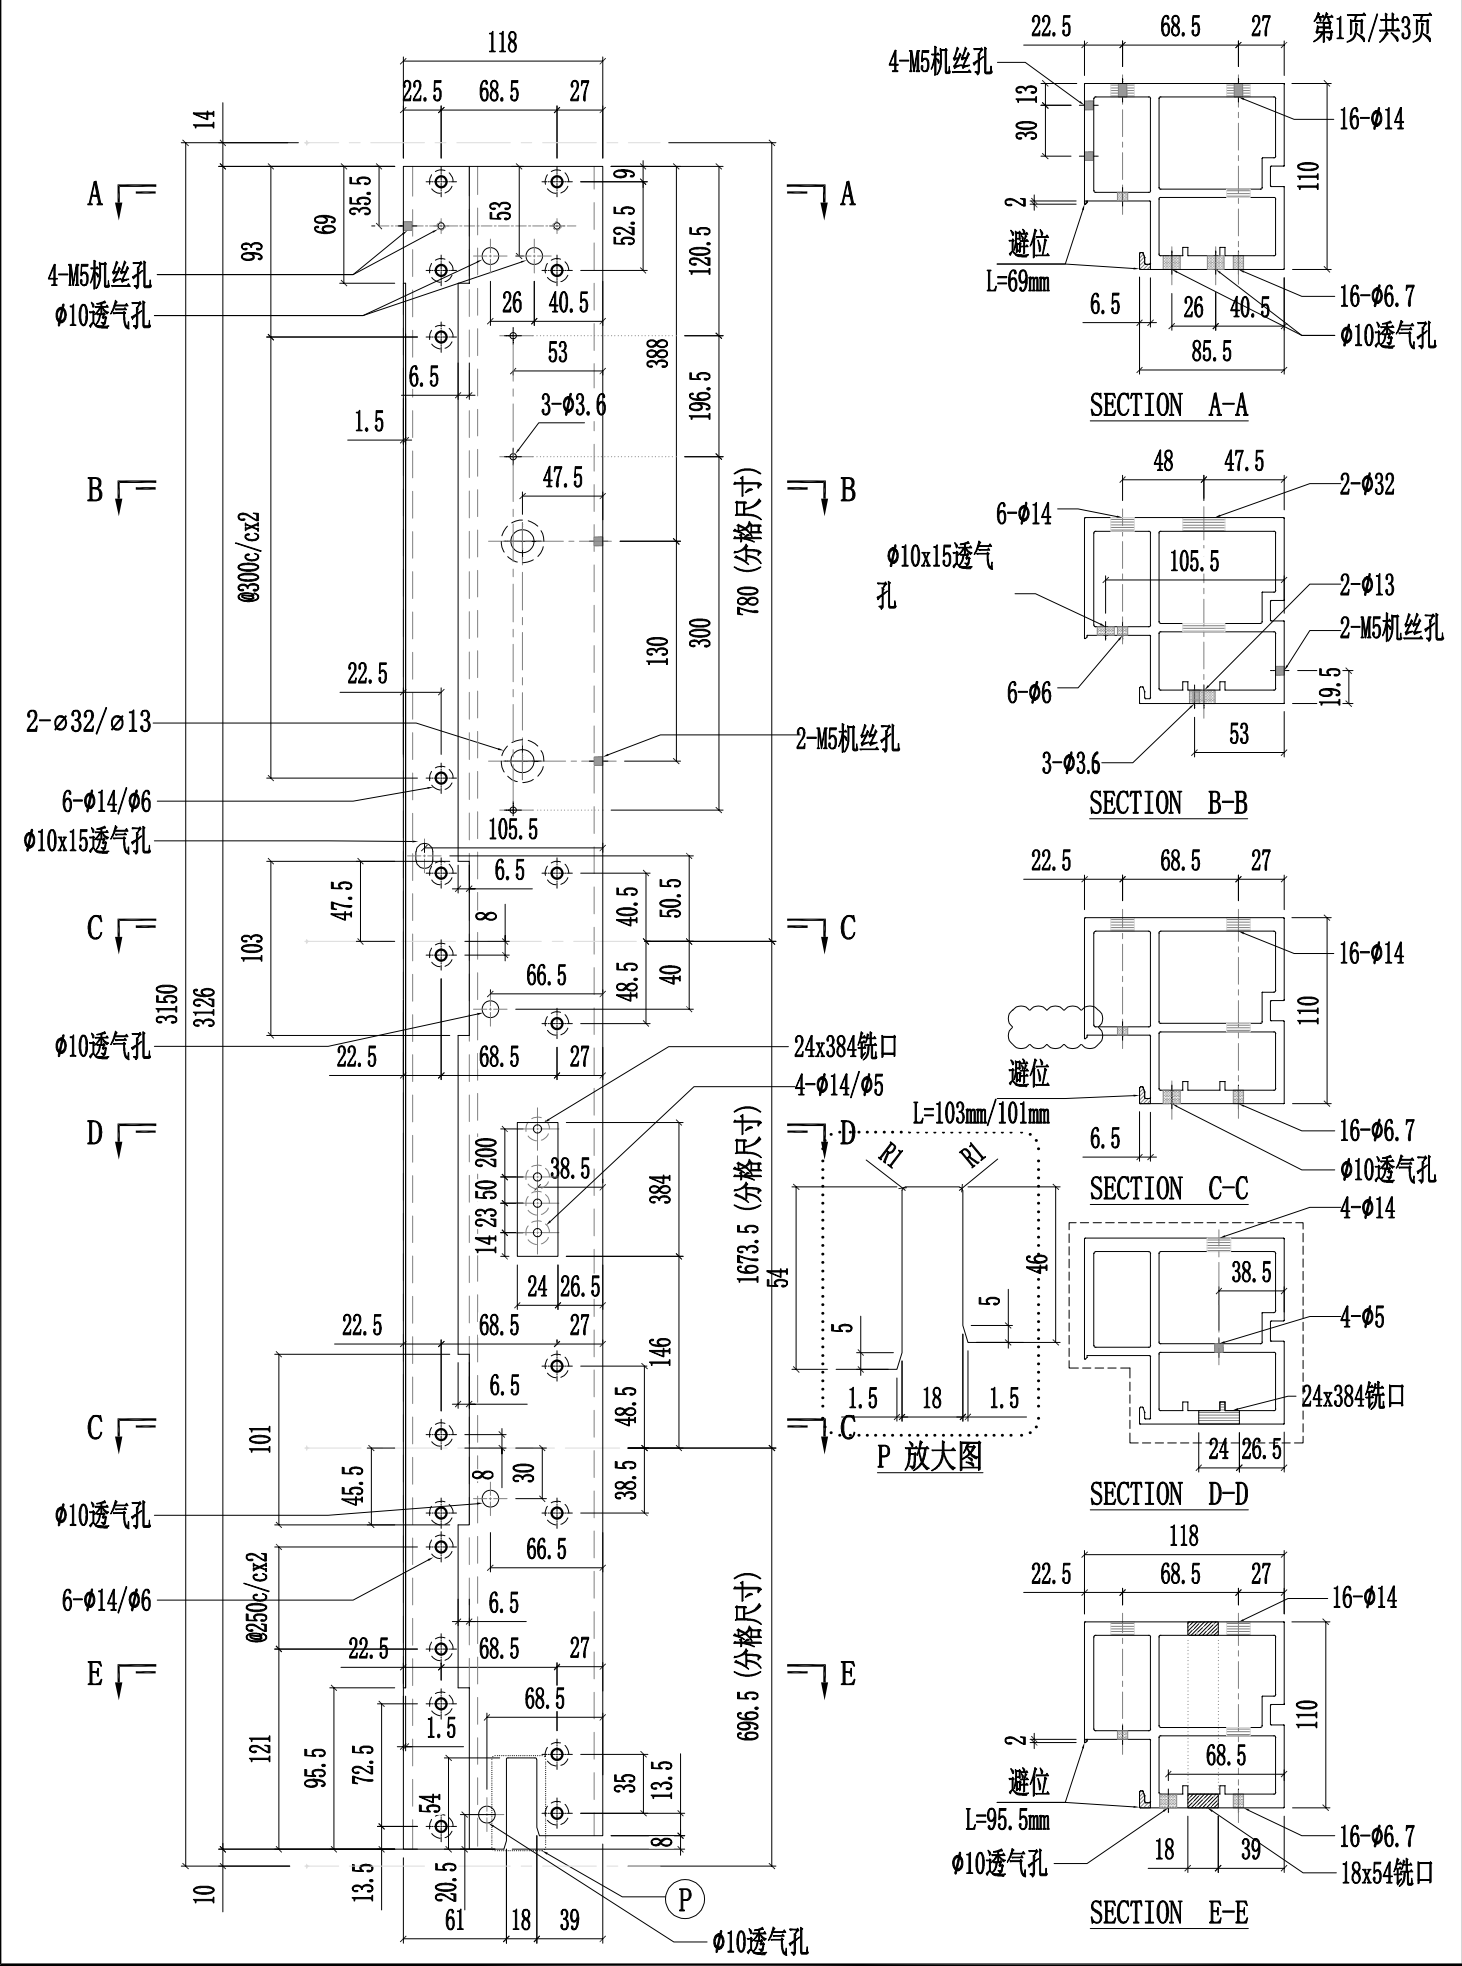

P 放大图






1673.5 (分格尺寸)  
696.5 (分格尺寸)



美特鋁質有限公司  
MIDI Aluminium Fabricator Ltd.

工程號	J857	類別		物料號	-									
地盘	啟德6552	制圖	陈梓豪	20220211	圖號	X86055-P18								
修改	A	B	C	採用工廠	✓	地盤	-	图纸名称	铝料加工图	復核	練松文	20220213	數量	-
日期	03.16	03.26	04.12	材料颜色	AL2:ECX3X10063S-XF1	材料	X86055	批准	林仁安	20220215	單件重量	-	(KG)	

第2页/共3页

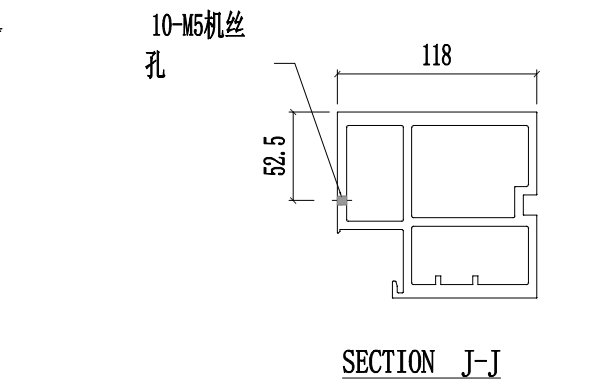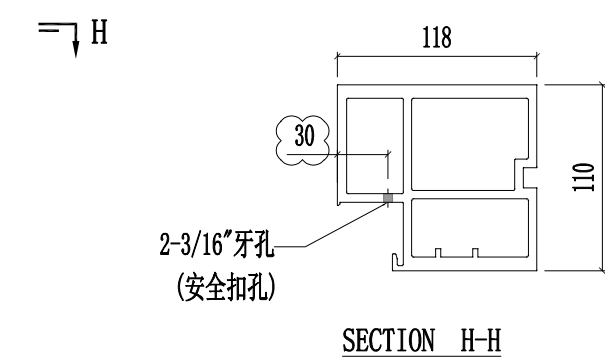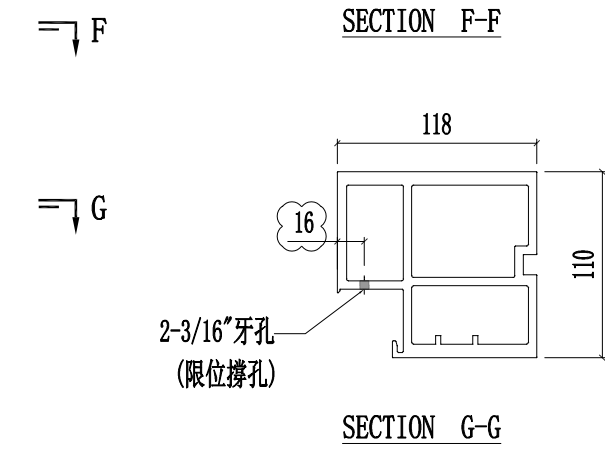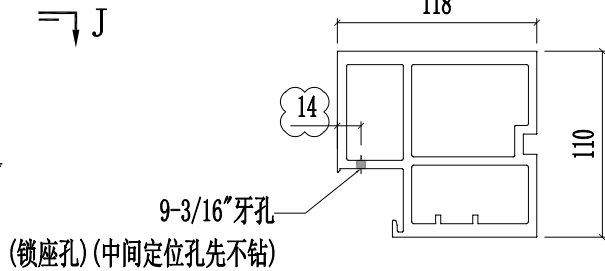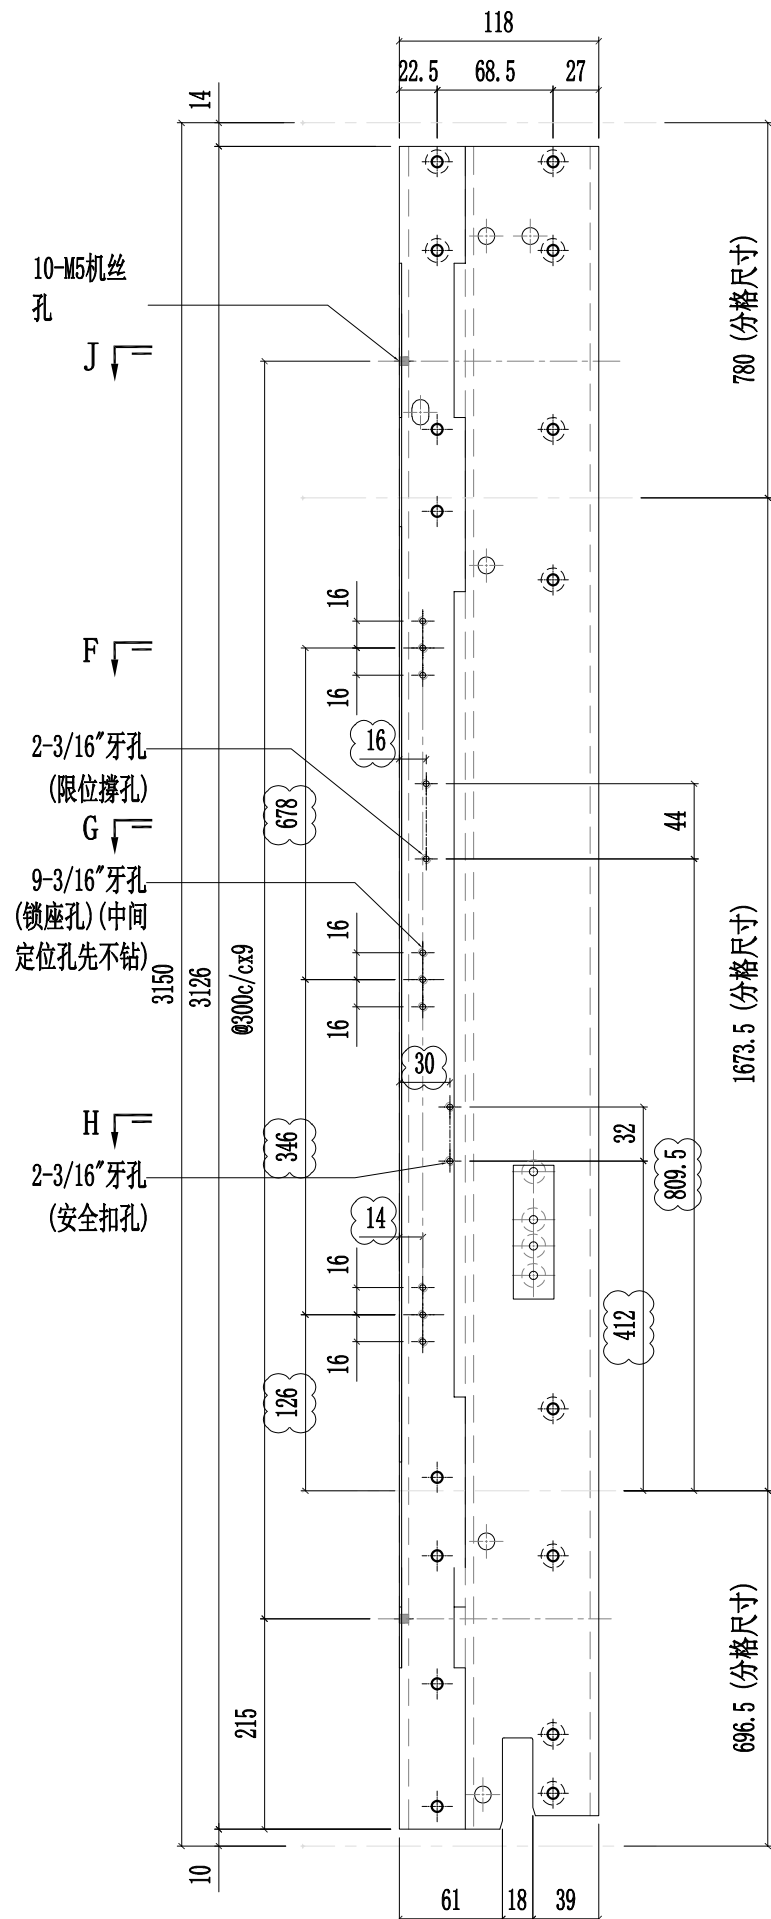




美特鋁質有限公司  
MIDI Aluminium Fabricator Ltd.

工程號	J857	類別		物料號	-									
地盘	啟德6552	制圖	陈梓豪	20220211	圖號	X86055-P18								
修改	A	B	C	採用工廠	✓	地盘	-	图纸名称	铝料加工图	復核	練松文	20220213	數量	-
日期	03.16	04.12	04.12	材料颜色	AL2:ECX3X10063S-XF1	材料	X86055	批准	林仁安	20220215	單件重量	-	(KG)	

第3页/共3页

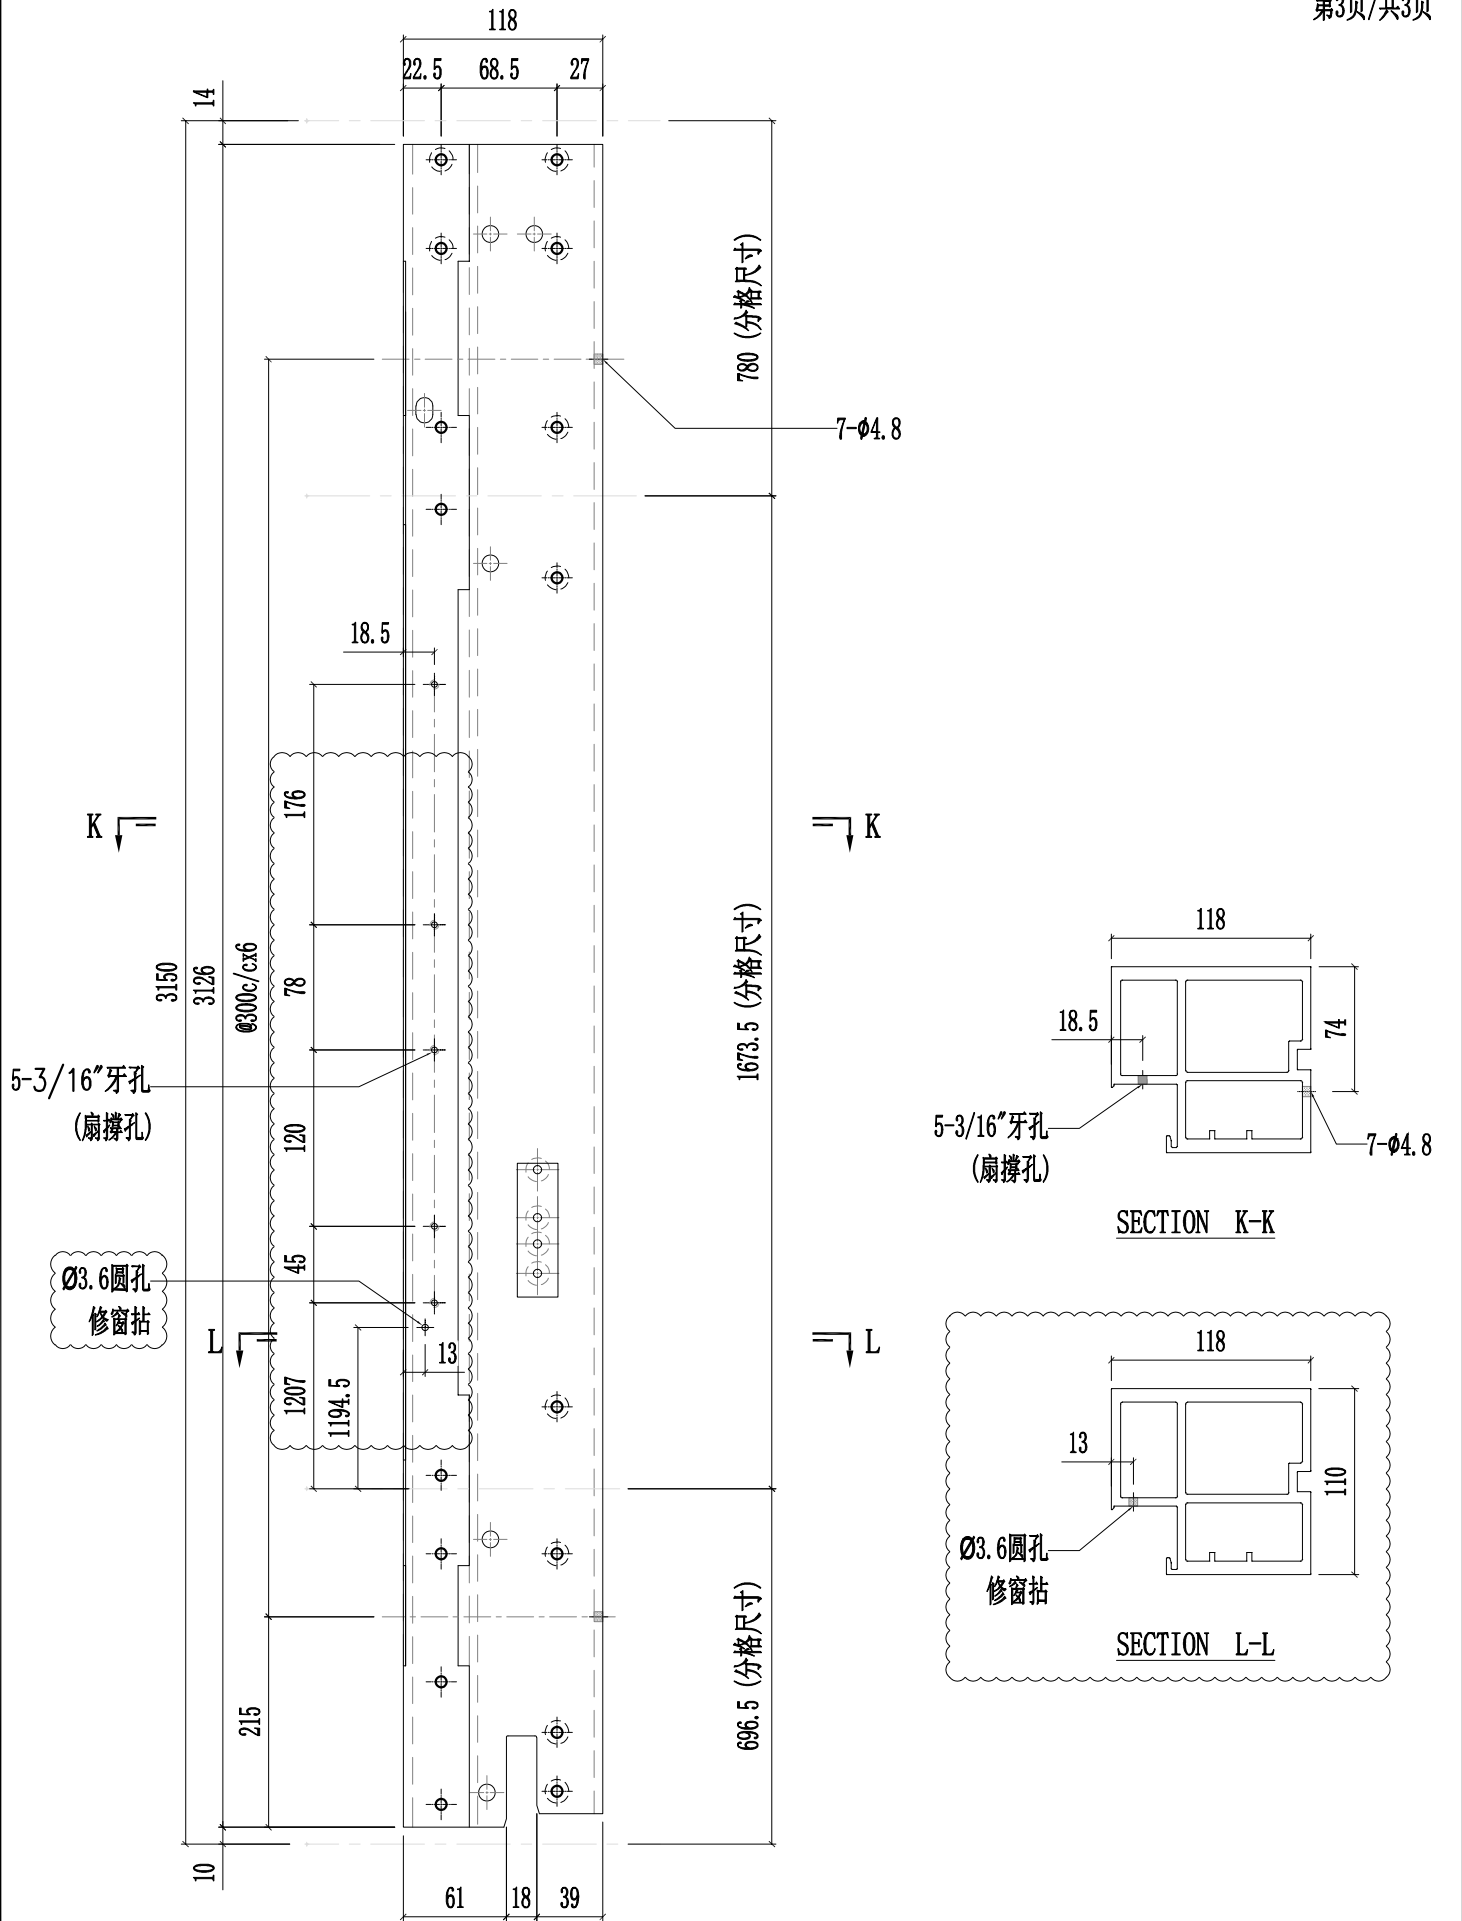





美特铝质有限公司  
MIDI Aluminium Fabricator Ltd.

工程號	J857	類別		物料號	-									
地盘	啟德6552	制圖	陈梓豪	20220211	圖號	X86055-P19								
修改	A	B	C	採用工廠	✓	地盤	-	图纸名称	铝料加工图	復核	練松文	20220213	數量	-
日期	03.16	03.26	04.12	材料颜色	AL2:ECX3X10063S-XF1	材料	X86055	批准	林仁安	20220215	單件重量	-	(KG)	


第1页/共3页

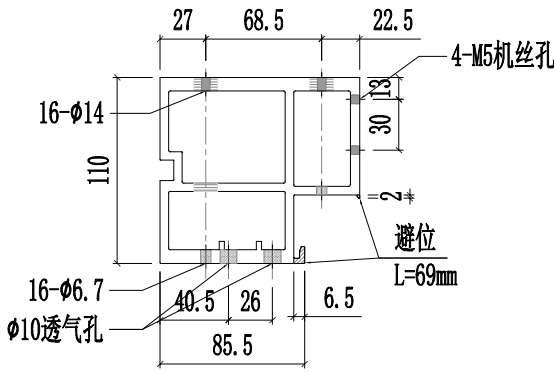


SECTION A-A

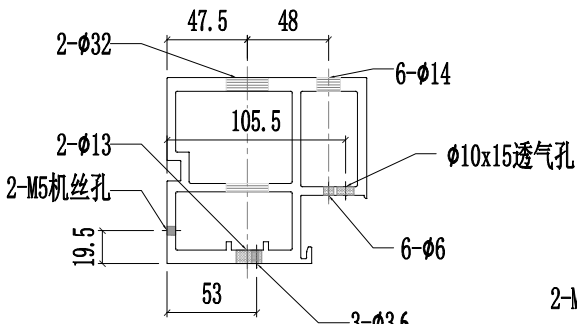


SECTION B-B

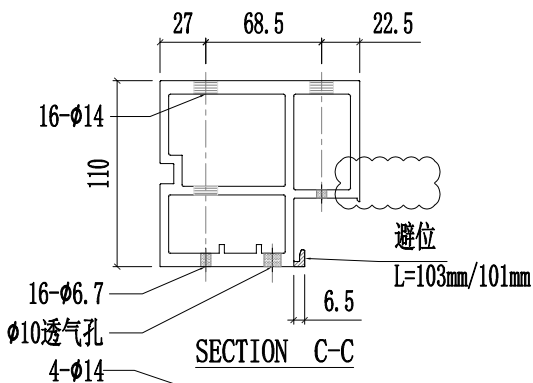


SECTION C-C

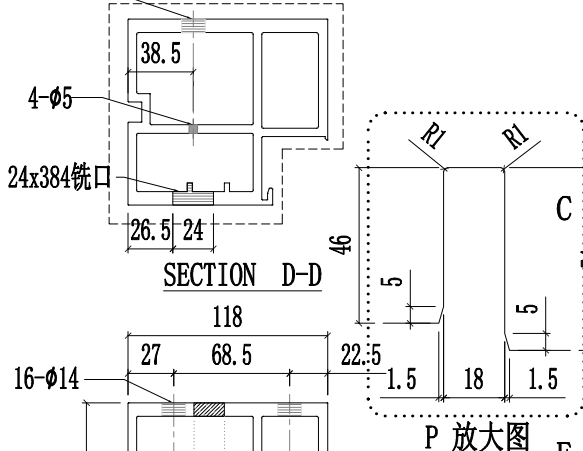

SECTION D-D

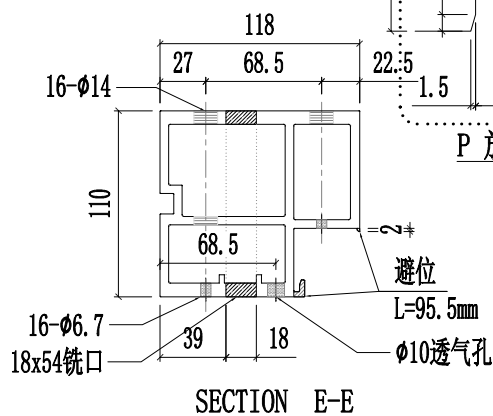


SECTION E-E

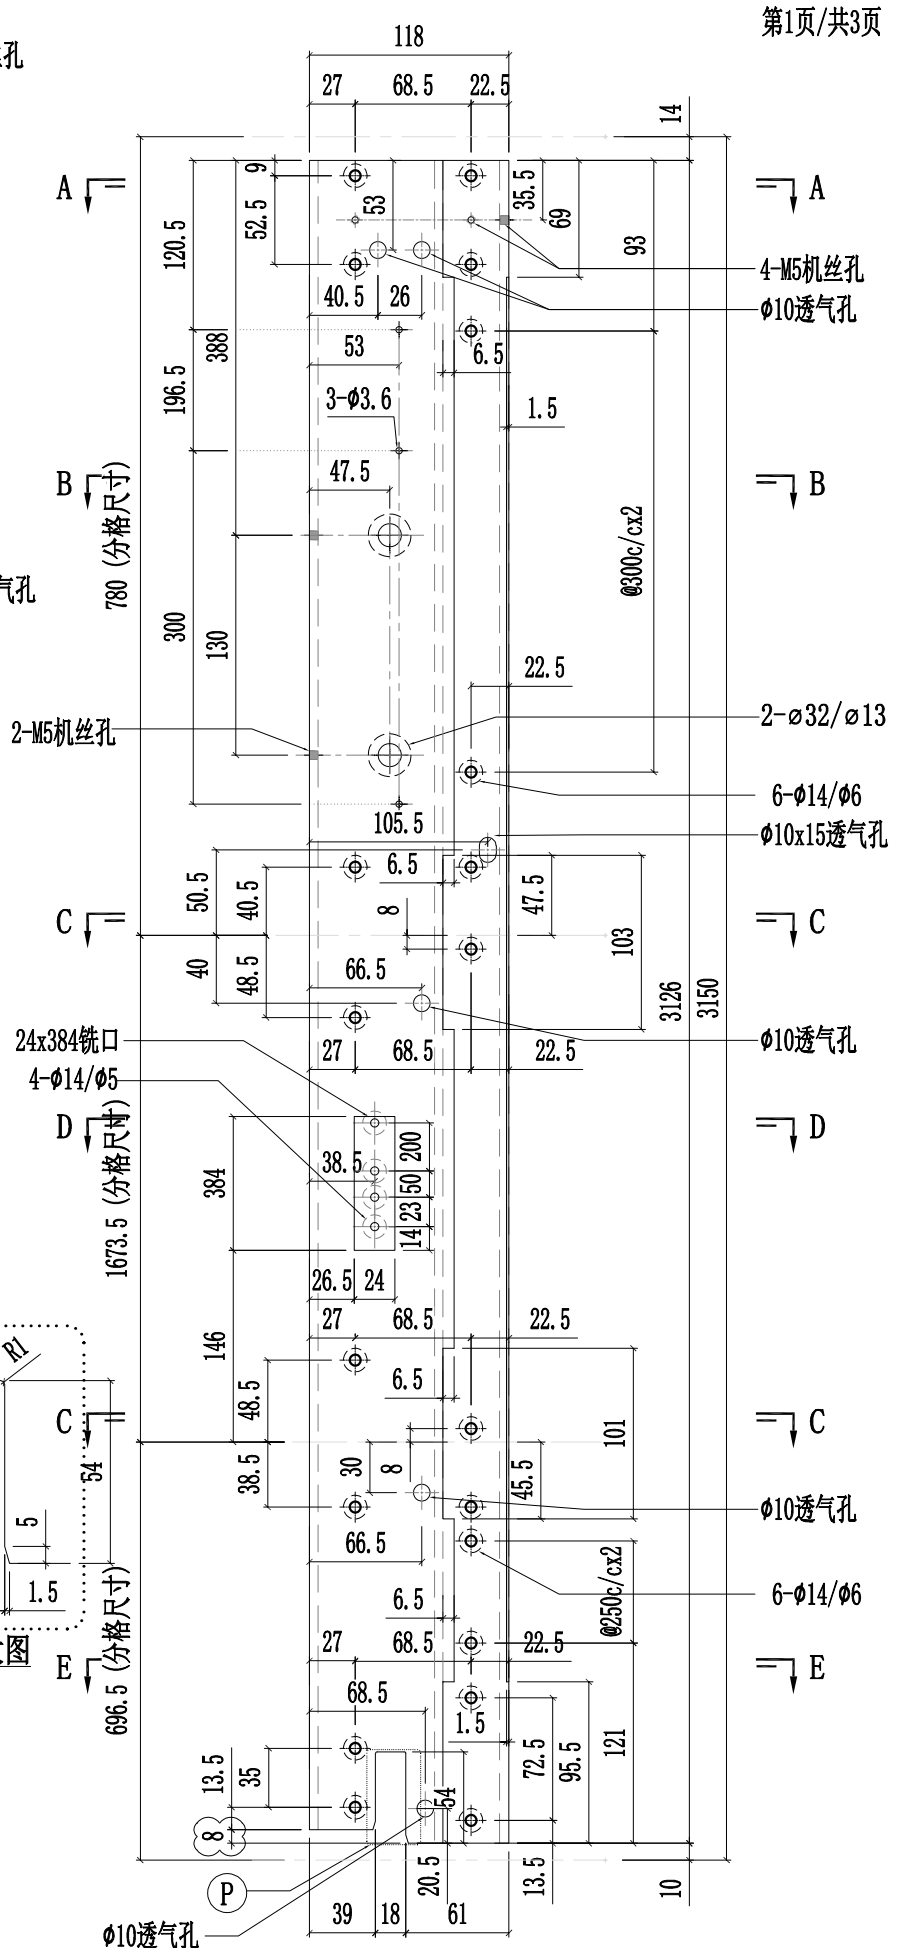



工程號	J857	類別		物料號	-										
地盘	啟德6552	制圖	陈梓豪	20220211	圖號	X86055-P19									
修改	A	B	C	採用	工廠	✓	地盘	-	图纸名称	铝料加工图	復核	練松文	20220213	數量	-
日期	03.16	03.26	04.12	材料颜色	AL2:ECK3X10063S-XF1	材料	X86055	批准	林仁安	20220215	單件重量	-	(KG)		

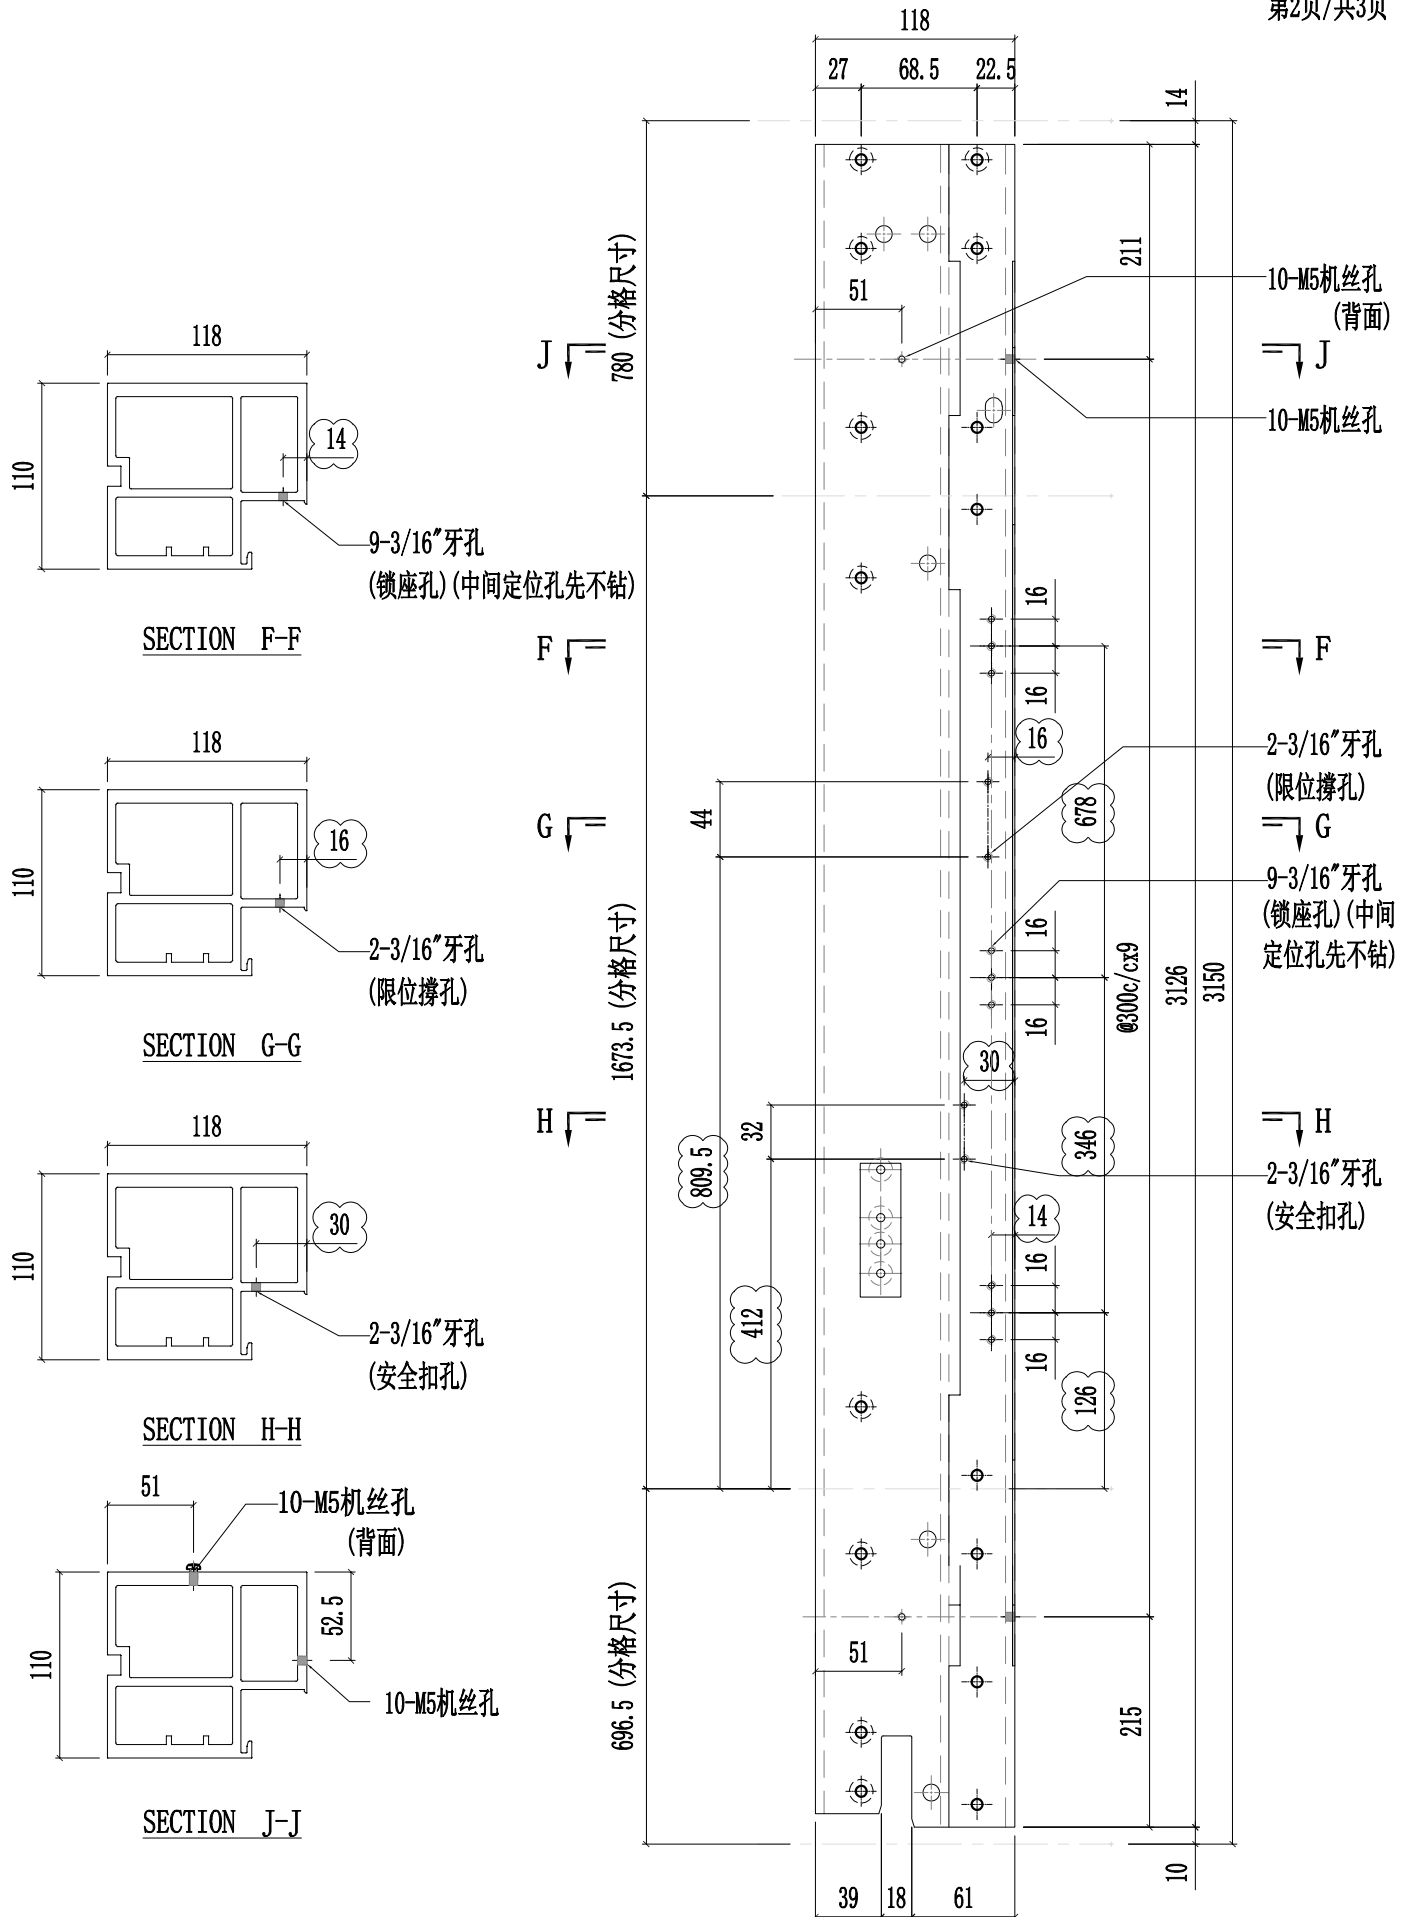










美特鋁質有限公司  
MIDI Aluminium Fabricator Ltd.

工程號	J857	類別		物料號	-										
地盘	啟德6552	制圖	陈梓豪	20220211	圖號	X86055-P19									
修改	A	B	C	採用	工廠	✓	地盤	-	图纸名称	铝料加工图	復核	練松文	20220213	數量	-
日期	03.16	04.12	04.12	材料颜色	AL2:ECX3X10063S-XF1	材料	X86055	批准	林仁安	20220215	單件重量	-	(KG)		



第3页/共3页

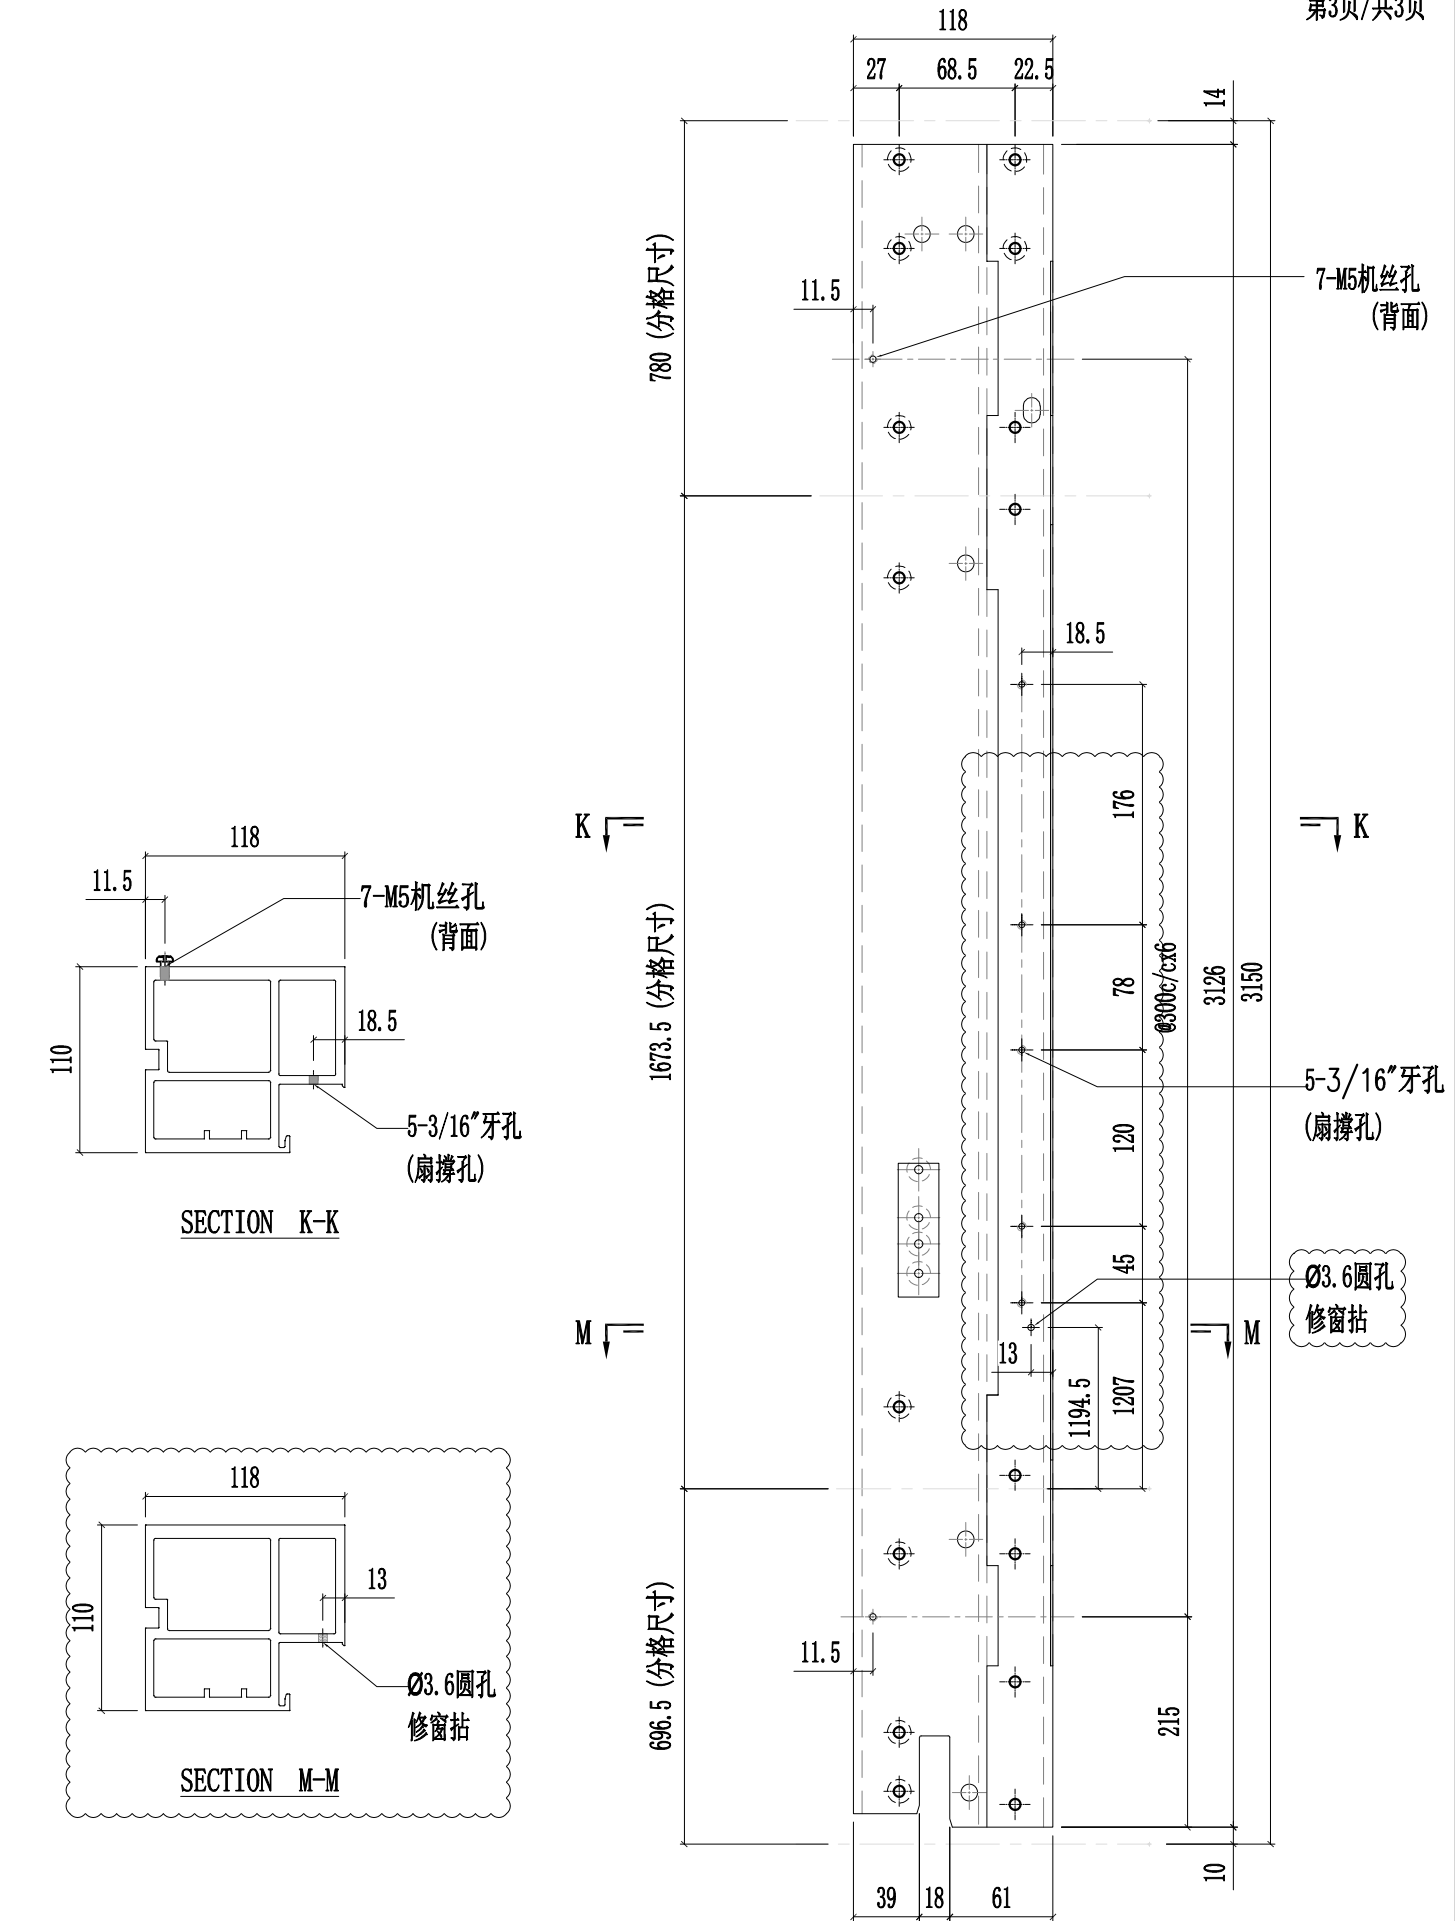



工程號	J857	類別		物料號	-					
地盘	啟德6552	制圖	陈梓豪	20220211	圖號	X86055-P20				
修改	A B C	採用工廠	✓ 地盘	图纸名称	铝料加工图	復核	練松文	20220213	數量	-
日期	03.16 03.26 04.12	材料颜色	AL2: ECK3X10063S-XF1	材料	X86055	批准	林仁安	20220215	單件重量	- (KG)

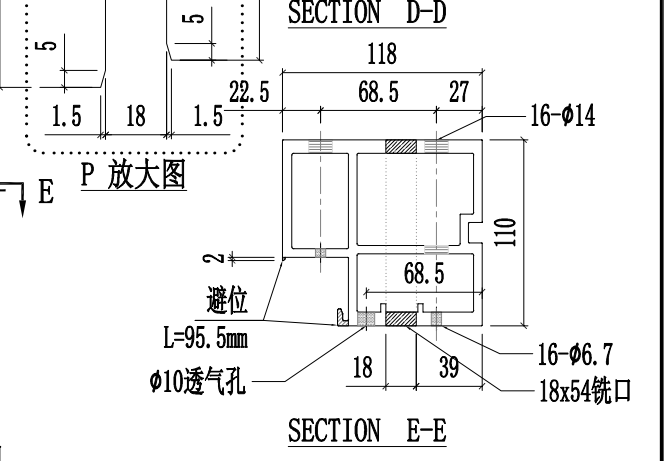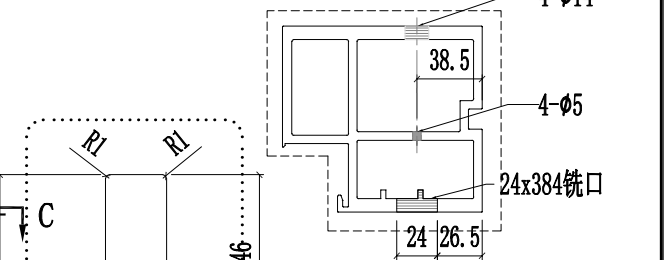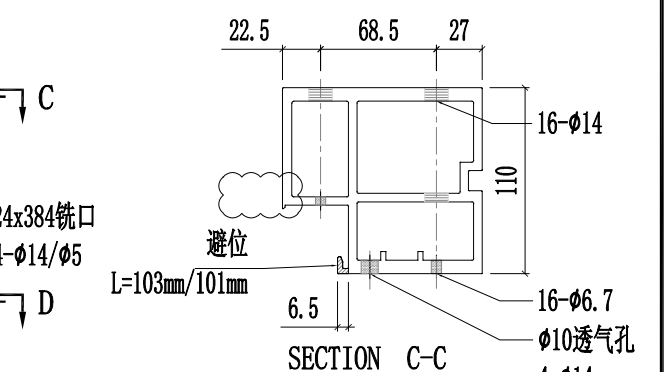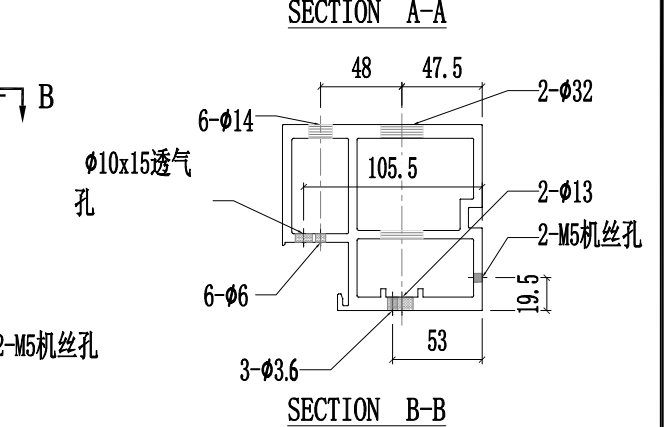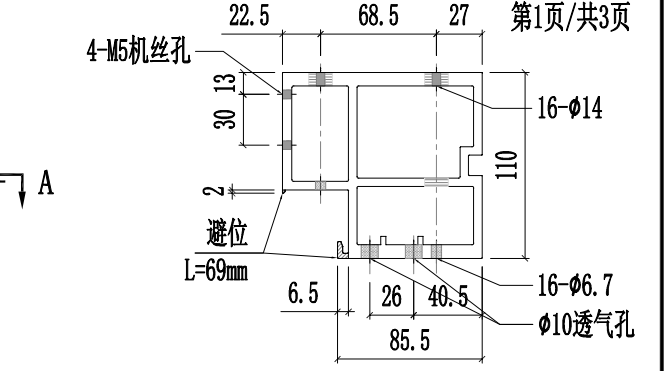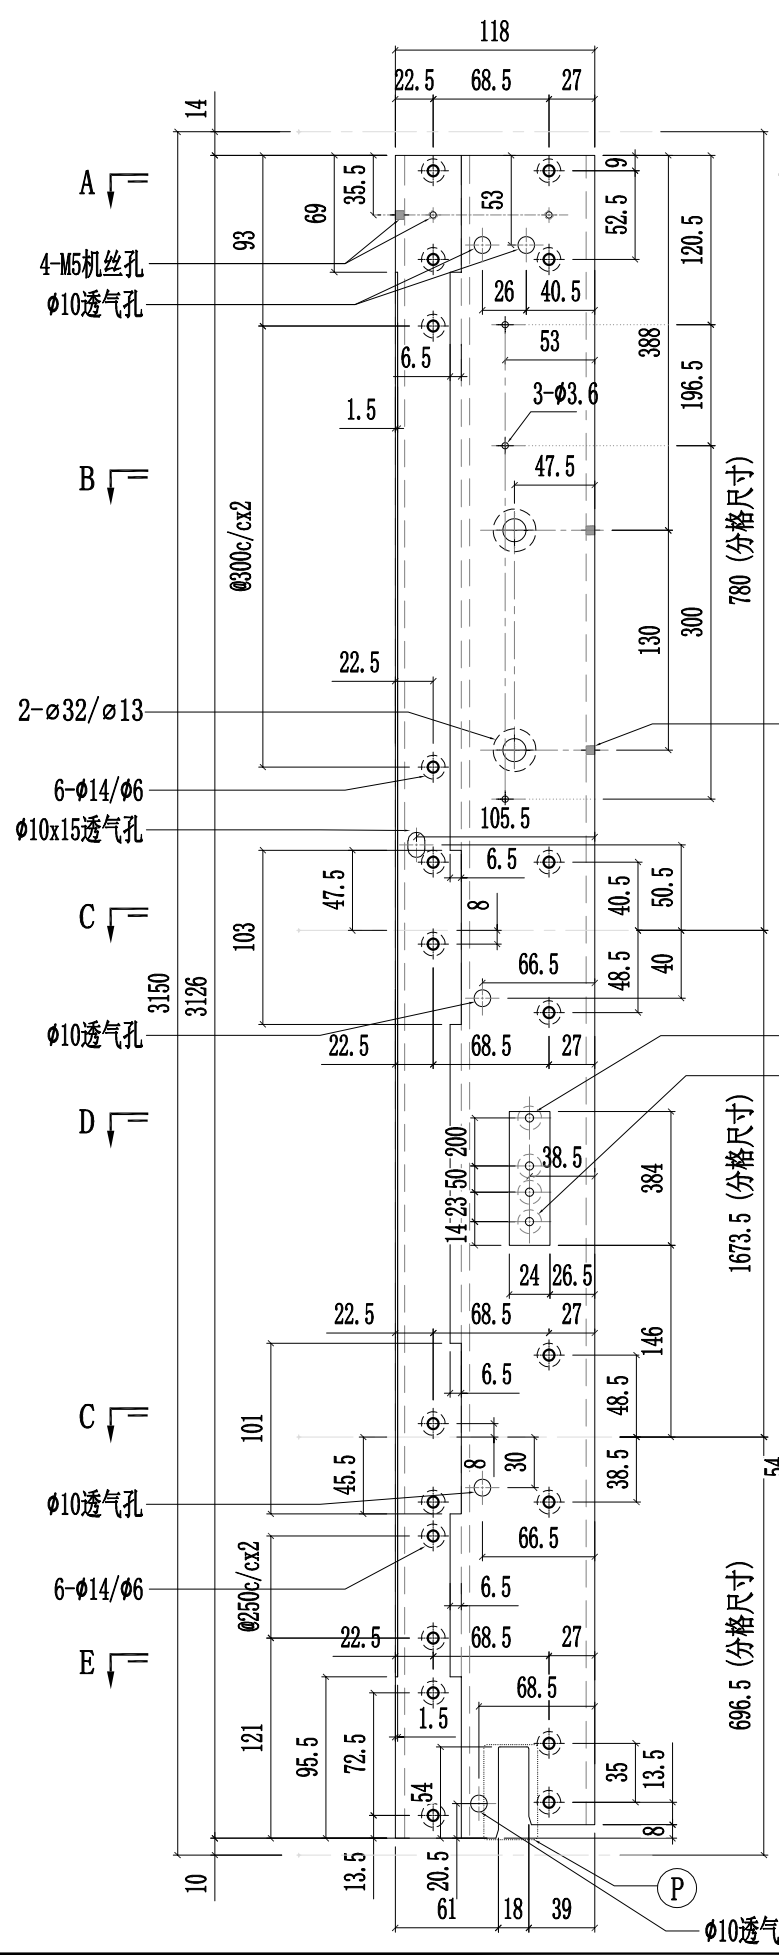


工程號	J857	類別		物料號	-								
地盘	啟德6552	制圖	陈梓豪	20220211	圖號	X86055-P20							
修改	A	B	C	採用工廠	✓ 地盘	-							
日期	03.16	03.26	04.12	图纸名称	铝料加工图	復核	練松文	20220213	數量	-			
				材料颜色	AL2:ECX3X10063S-XF1	材料	X86055	批准	林仁安	20220215	單件重量	-	(KG)

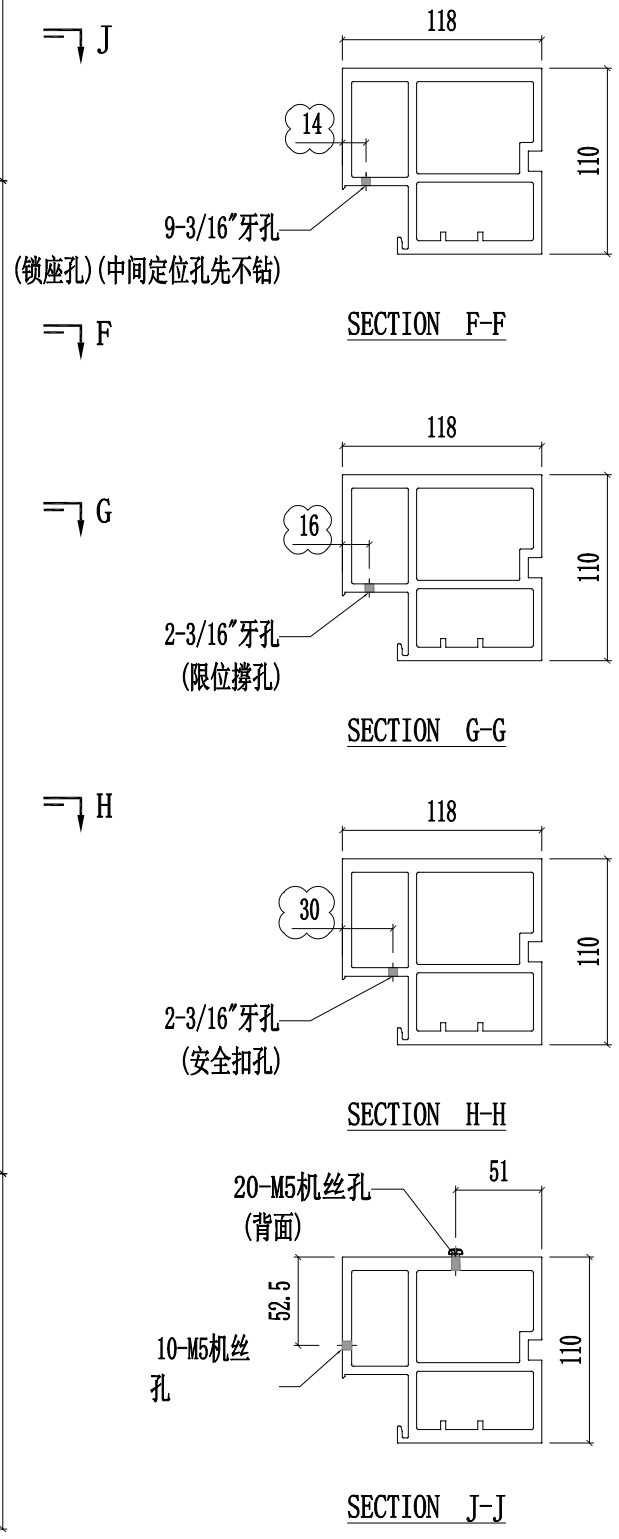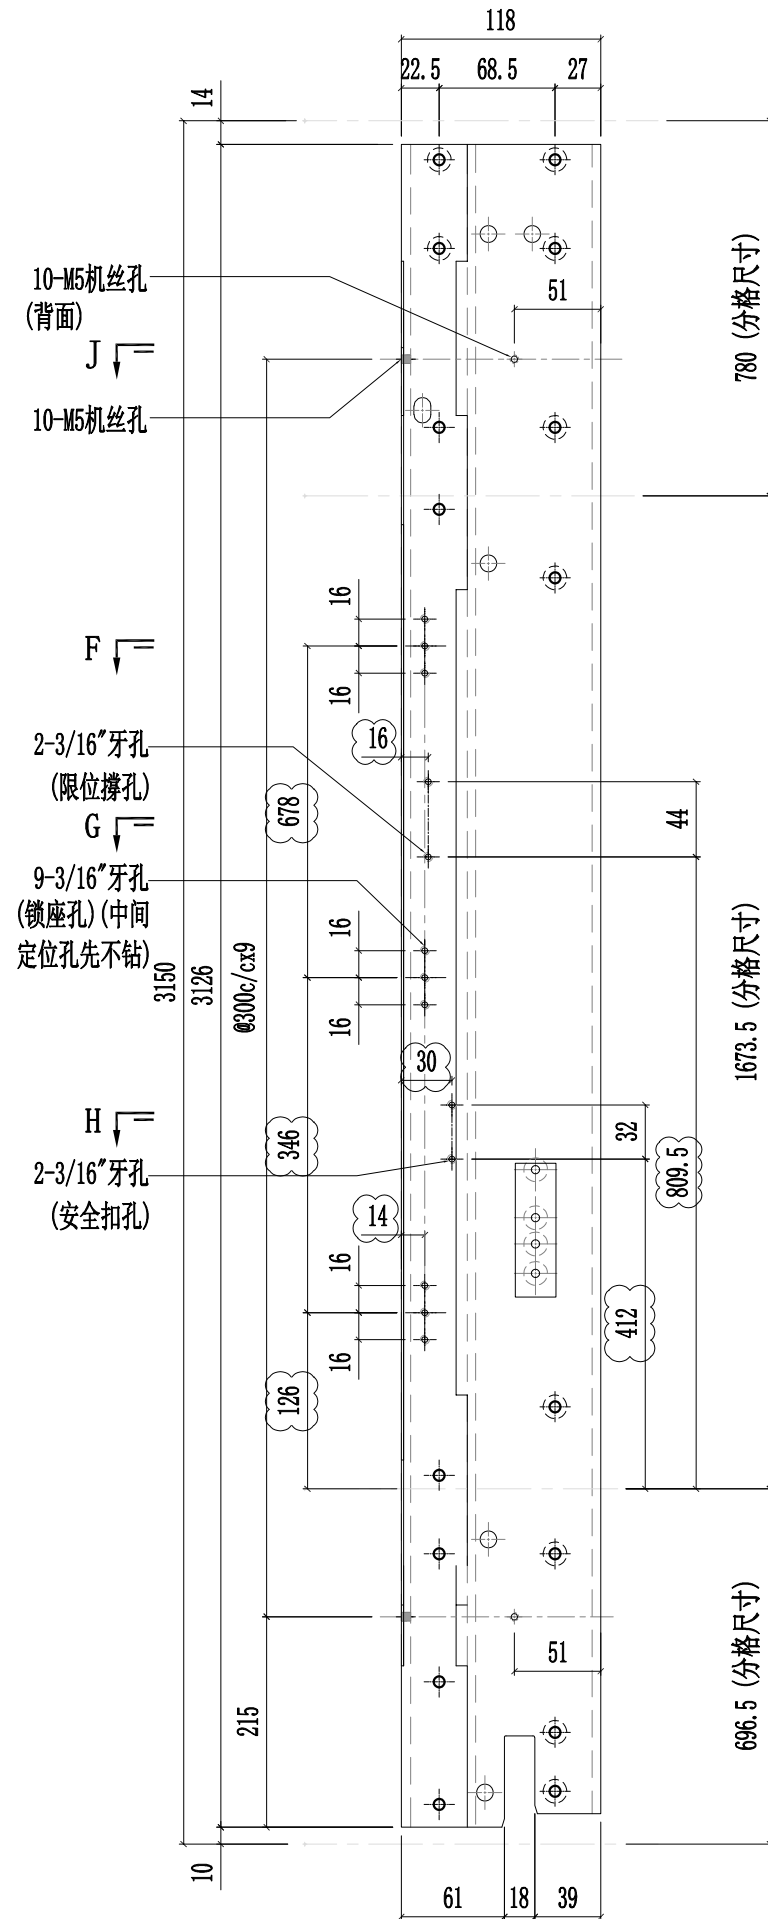

 <b>美特鋁質有限公司</b> MIDI Aluminium Fabricator Ltd.					工程號	J857	類別		物料號	-				
					地盤	啟德6552	制圖	陈梓豪	20220211	圖號	X86055-P20			
修改	A	B	C	採用工廠	✓	地盤	-	圖紙名稱	铝料加工图	復核	練松文	20220213	數量	-
日期	03.16	03.26	04.12	材料顏色	AL2: ECK3X10063S-XF1	材料	X86055	批准	林仁安	20220215	單件重量	-	(KG)	

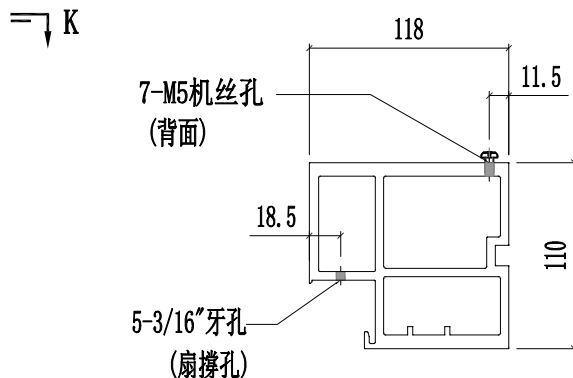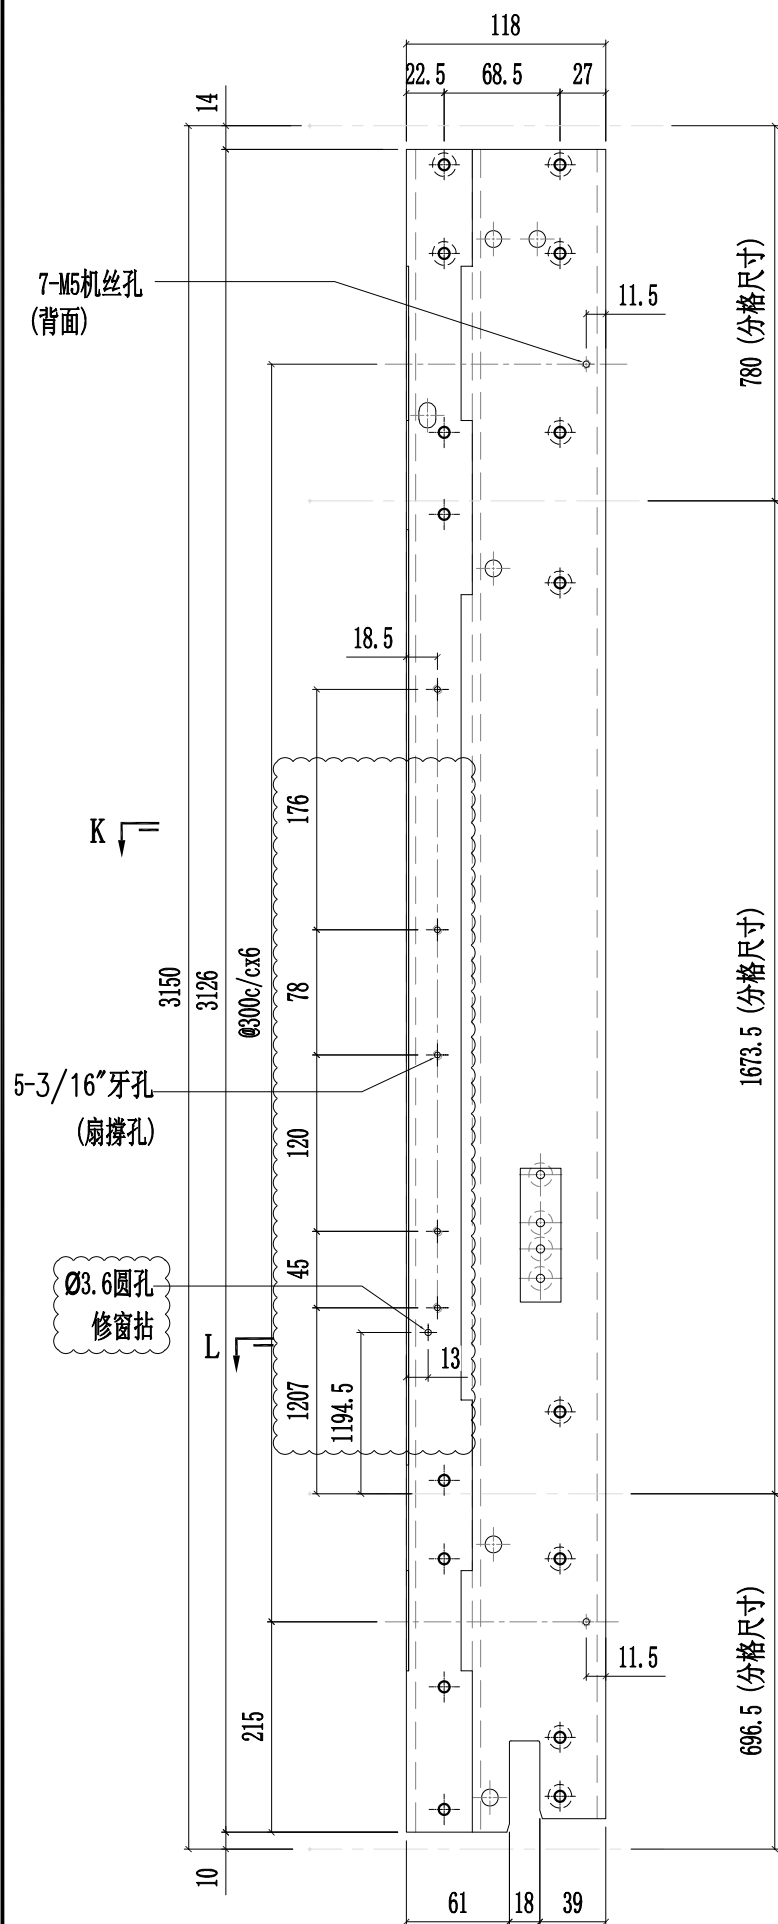


SECTION K-K

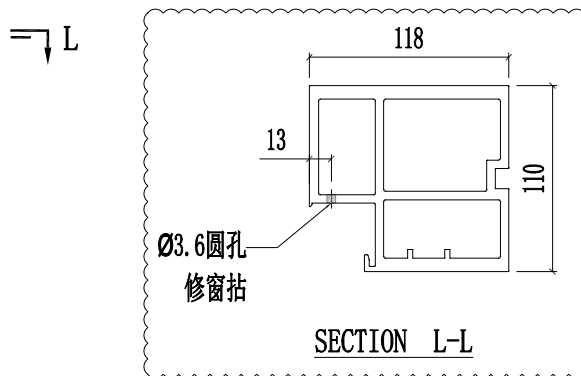


SECTION L-L




工程號	J857	類別		物料號	-										
地盘	啟德6552	制圖	陈梓豪	20220211	圖號	X86055-P21									
修改	A	B	C	採用	工廠	✓	地盤	-	图纸名称	铝料加工图	復核	練松文	20220213	數量	-
日期	03.16	03.26	04.12	材料颜色	AL2:ECX3X10063S-XF1	材料	X86055	批准	林仁安	20220215	單件重量	-	(KG)		

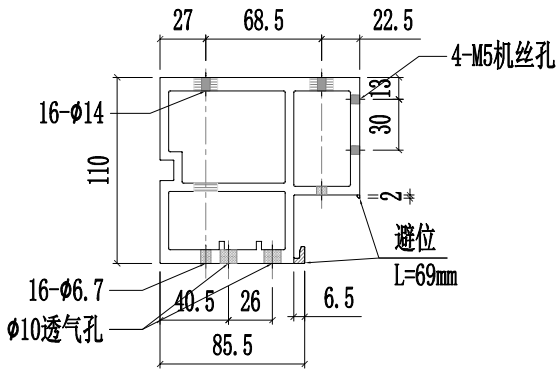


SECTION A-A

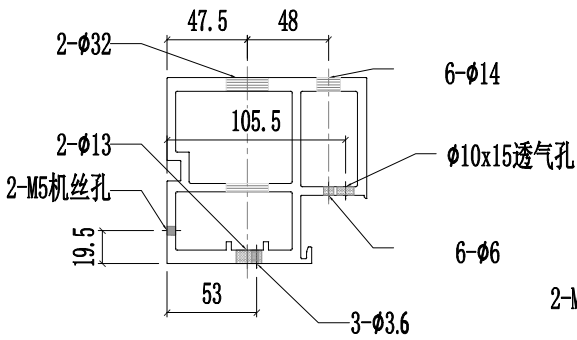


SECTION B-B

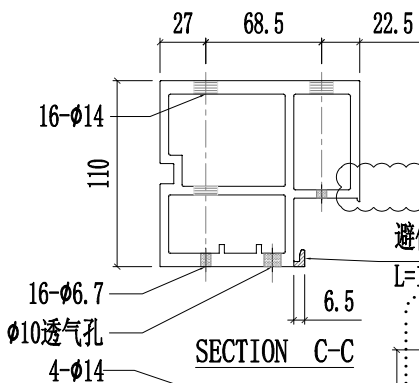


SECTION C-C

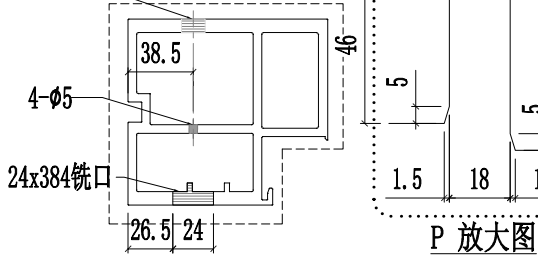

SECTION D-D

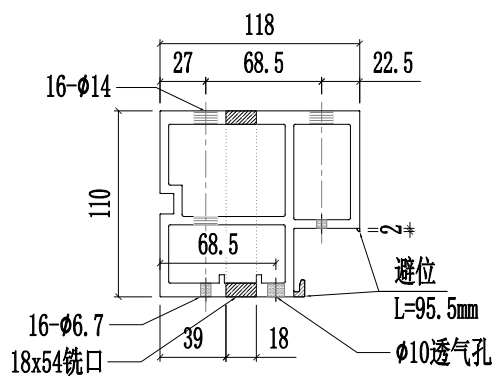


SECTION E-E

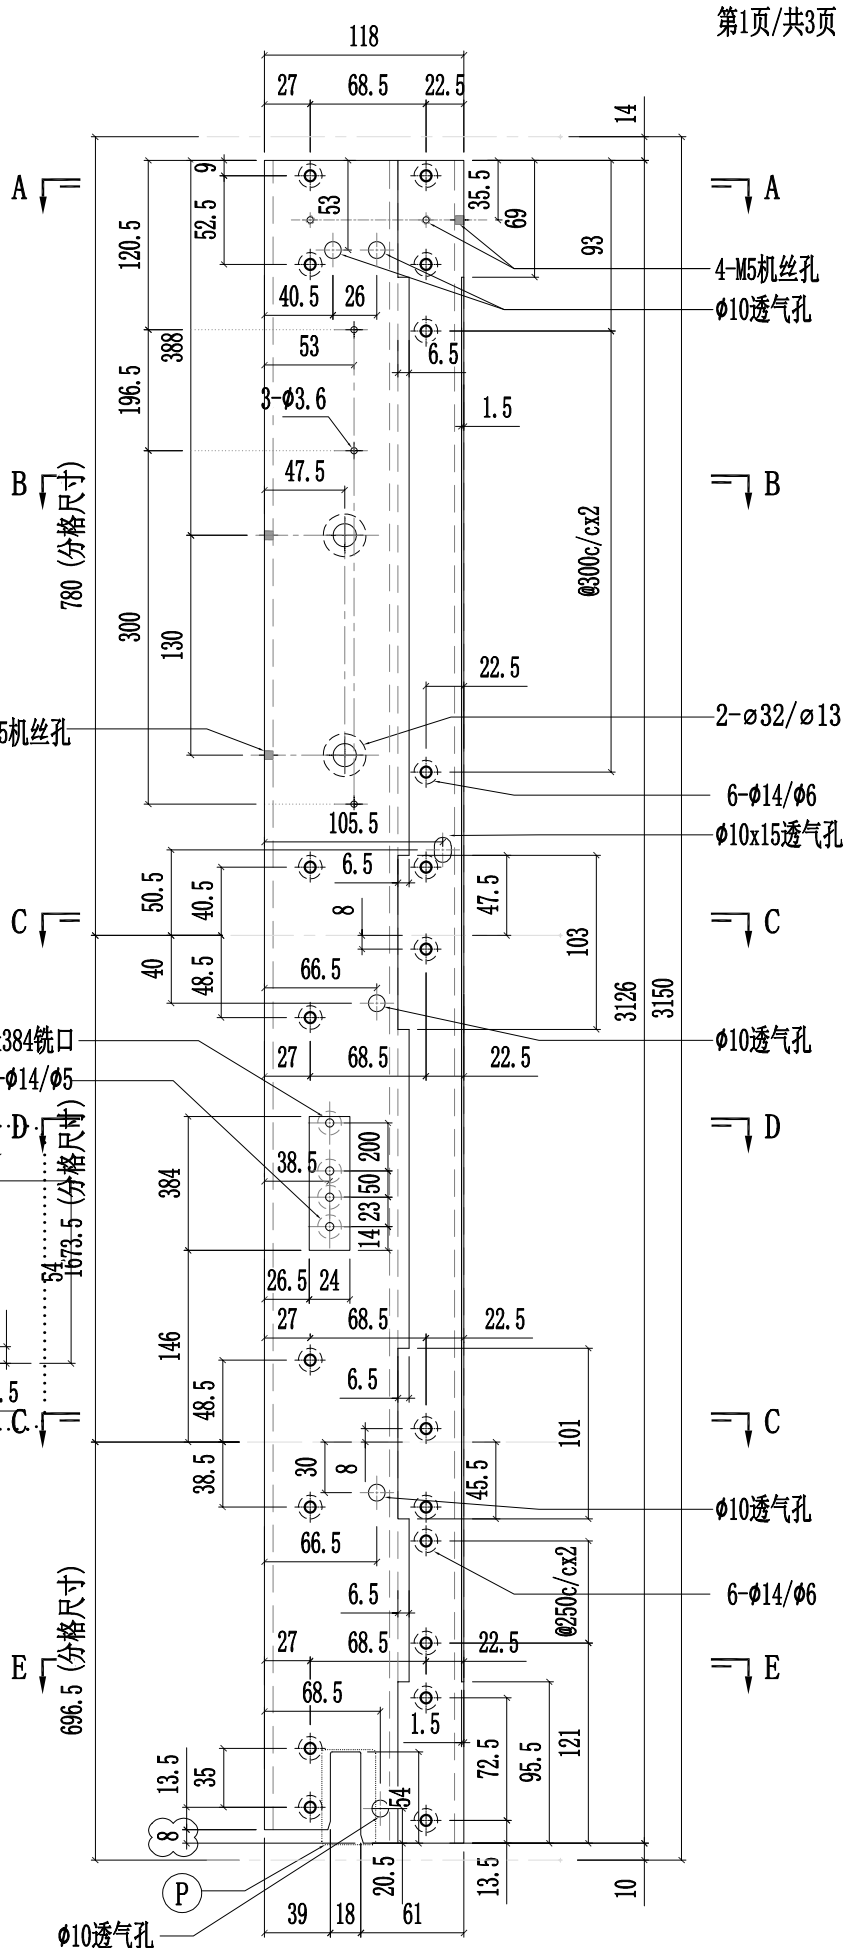



工程號	J857	類別		物料號	-										
地盘	啟德6552	制圖	陈梓豪	20220211	圖號	X86055-P21									
修改	A	B	C	採用	工廠	✓	地盤	-	图纸名称	铝料加工图	復核	練松文	20220213	數量	-
日期	03.16	03.26	04.12	材料颜色	AL2:ECX3X10063S-XF1	材料	X86055	批准	林仁安	20220215	單件重量	-	(KG)		

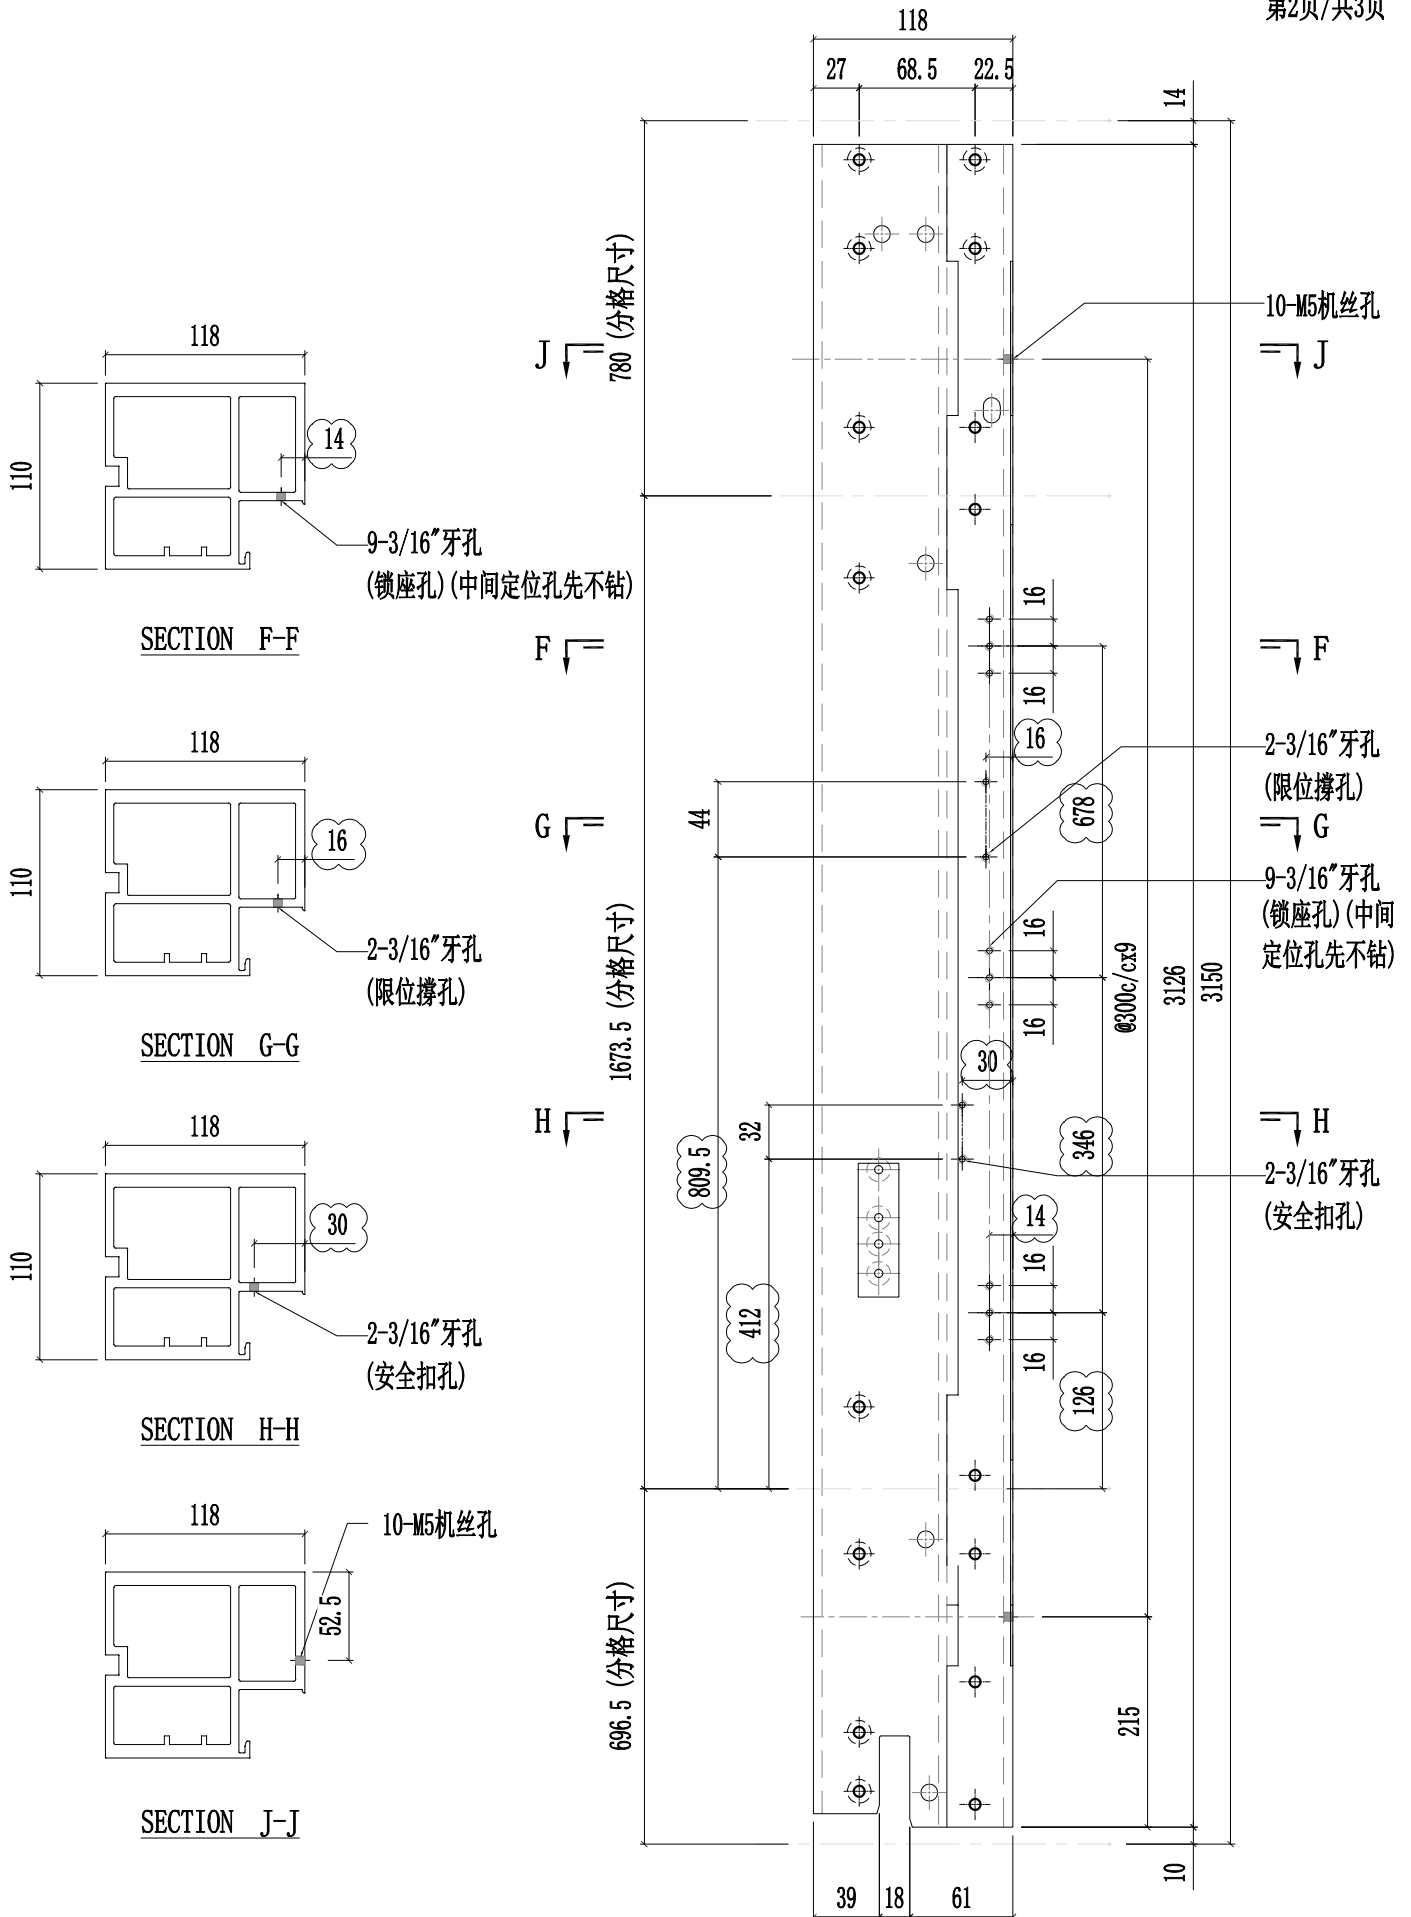




美特鋁質有限公司  
MIDI Aluminium Fabricator Ltd.

工程號	J857	類別		物料號	-										
地盘	啟德6552	制圖	陈梓豪	20220211	圖號	X86055-P21									
修改	A	B	C	採用	工廠	✓	地盤	-	图纸名称	铝料加工图	復核	練松文	20220213	數量	-
日期	03.16	03.26	04.12	材料颜色	AL2:ECK3X10063S-XF1	材料	X86055	批准	林仁安	20220215	單件重量	-	(KG)		

第3页/共3页


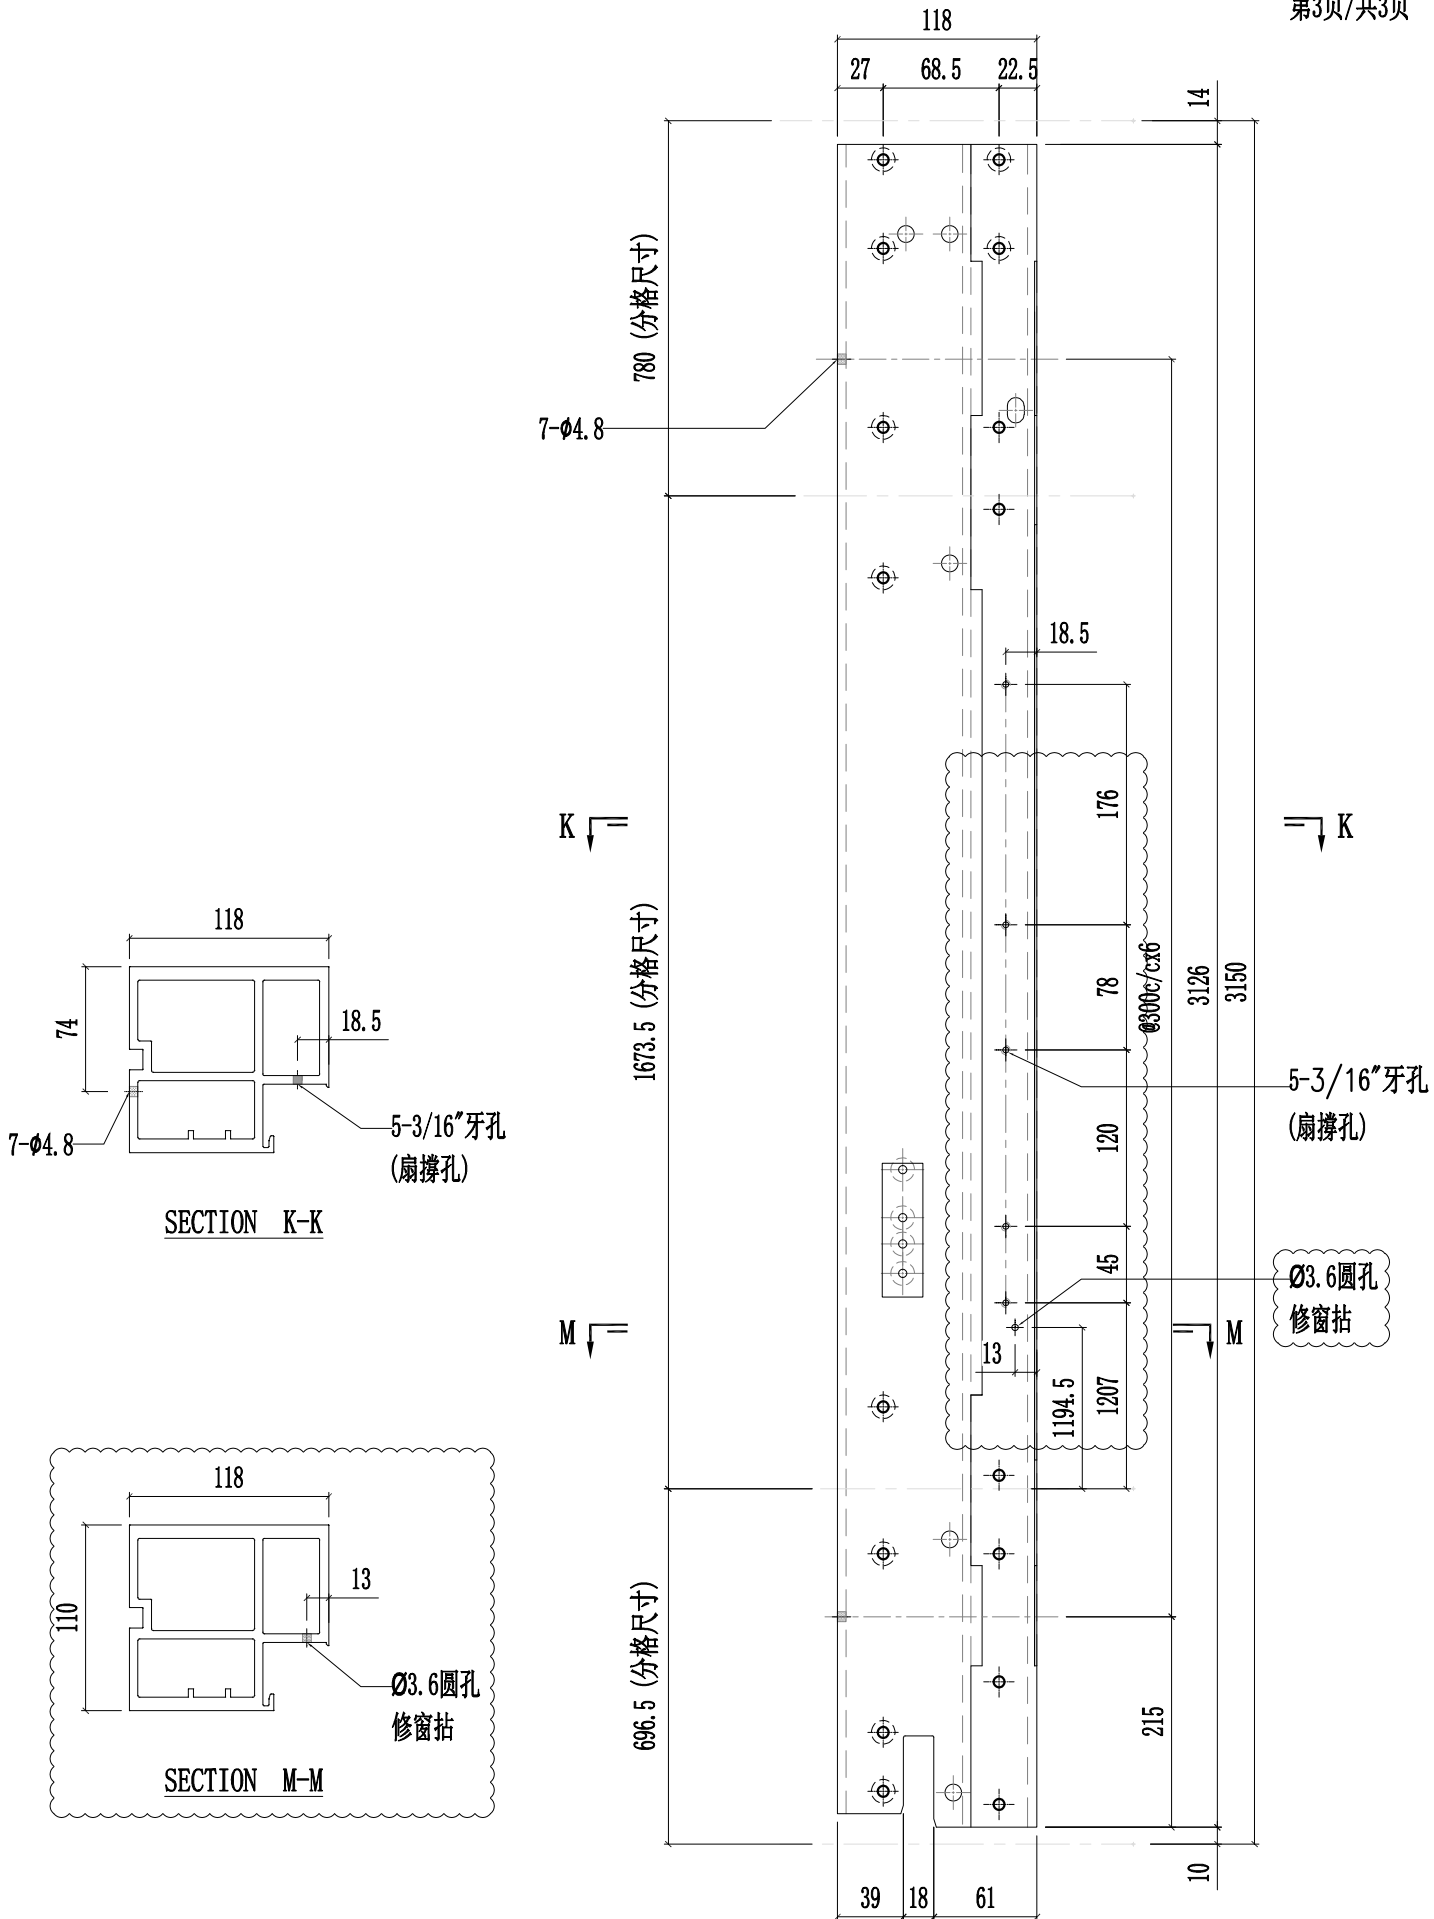




美特鋁質有限公司  
MIDI Aluminium Fabricator Ltd.


工程號	J857	類別		物料號	-						
地盘	啟德6552	制圖	陈梓豪	20220211	圖號	X86055-P22					
修改	A B C	採用	工廠	✓	地盘	-					
日期	03.16 03.26 04.12	材料颜色	AL2: BCK3X10063S-XF1	材料	X86055	批准	林仁安	20220215	單件重量	-	(KG)

第1页/共3页

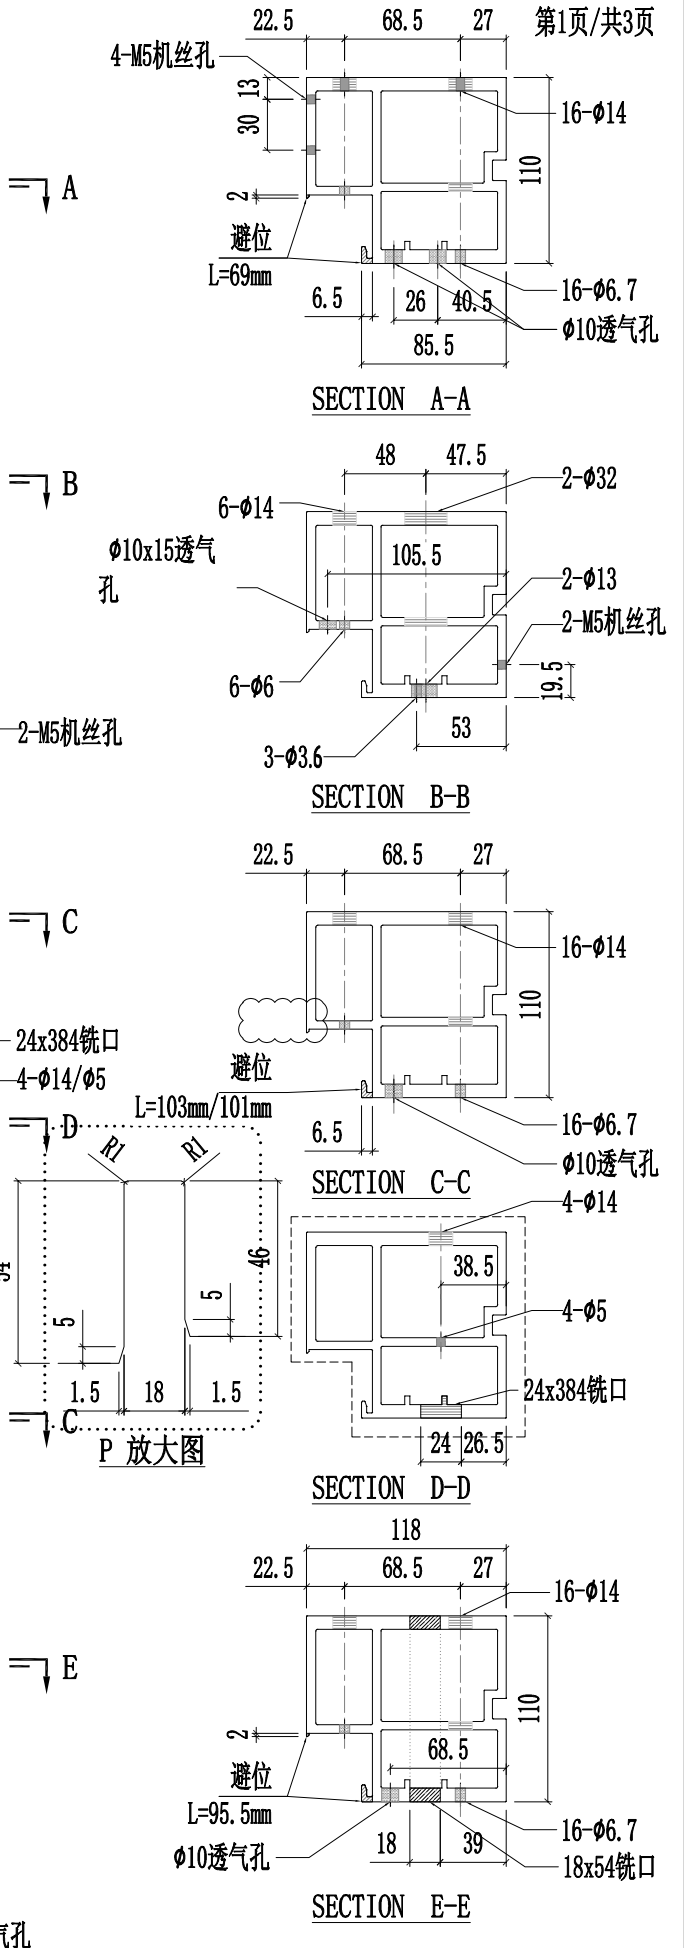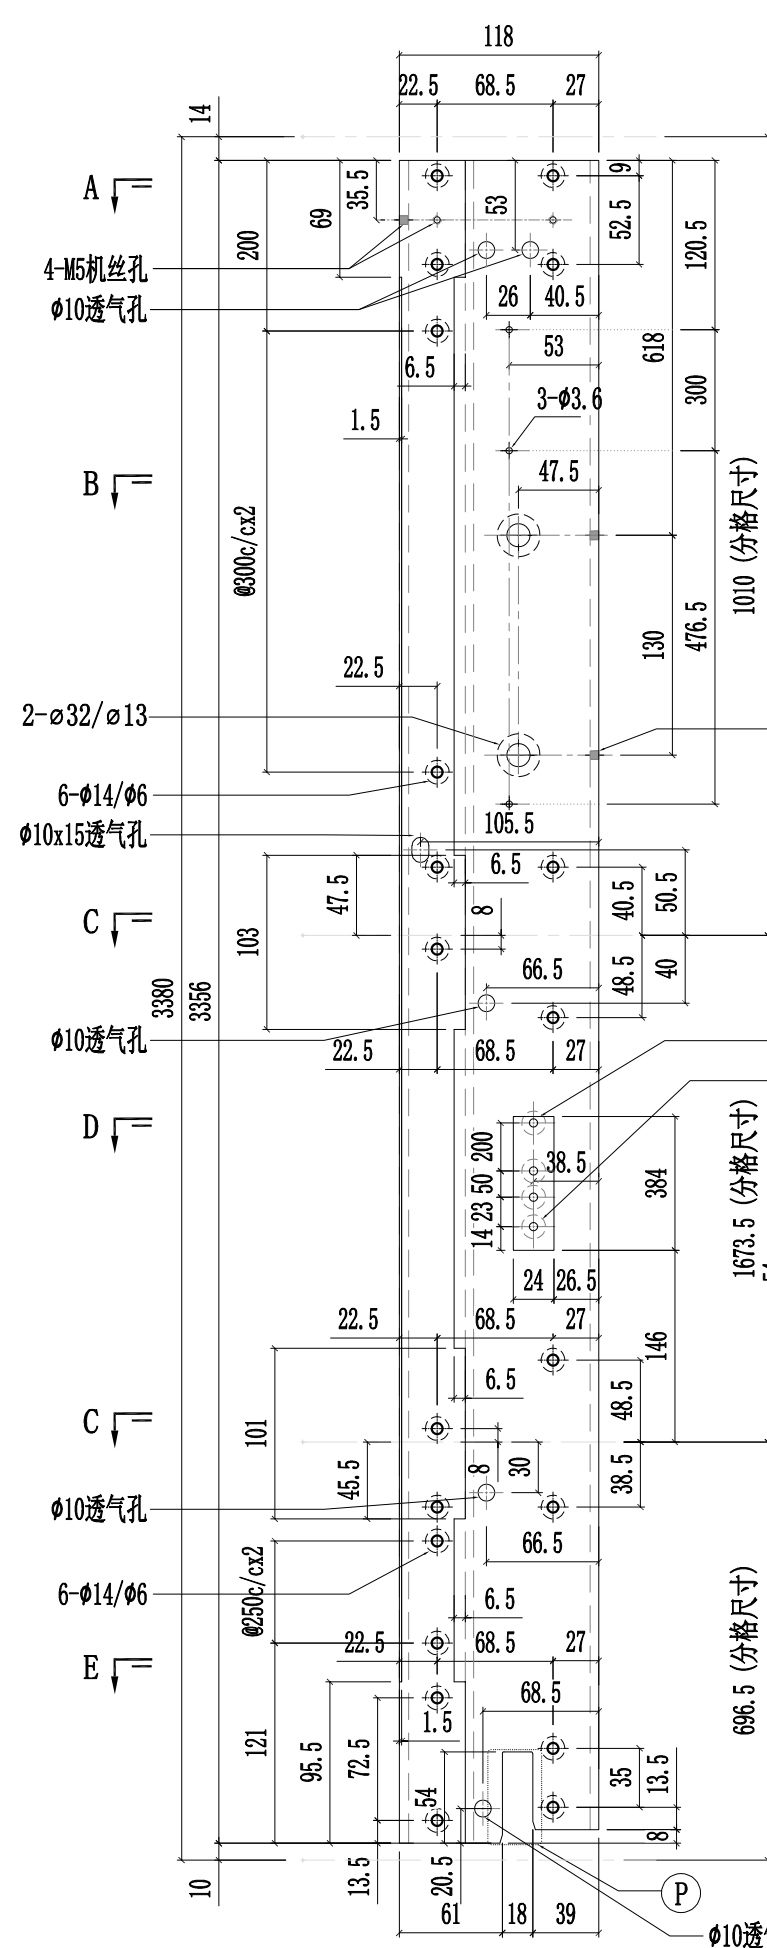




工程號	J857	類別		物料號	-		
地盘	啟德6552	制圖	陈梓豪	20220211	圖號	X86055-P22	
修改	A	B	C	採用工廠	✓	地盘	-
日期	03.16	03.26	04.12	材料颜色	AL2: ECK3X10063S-XF1	图纸名称	铝料加工图
						復核	練松文
						批准	林仁安
						20220213	數量
						20220215	單件重量
							- (KG)

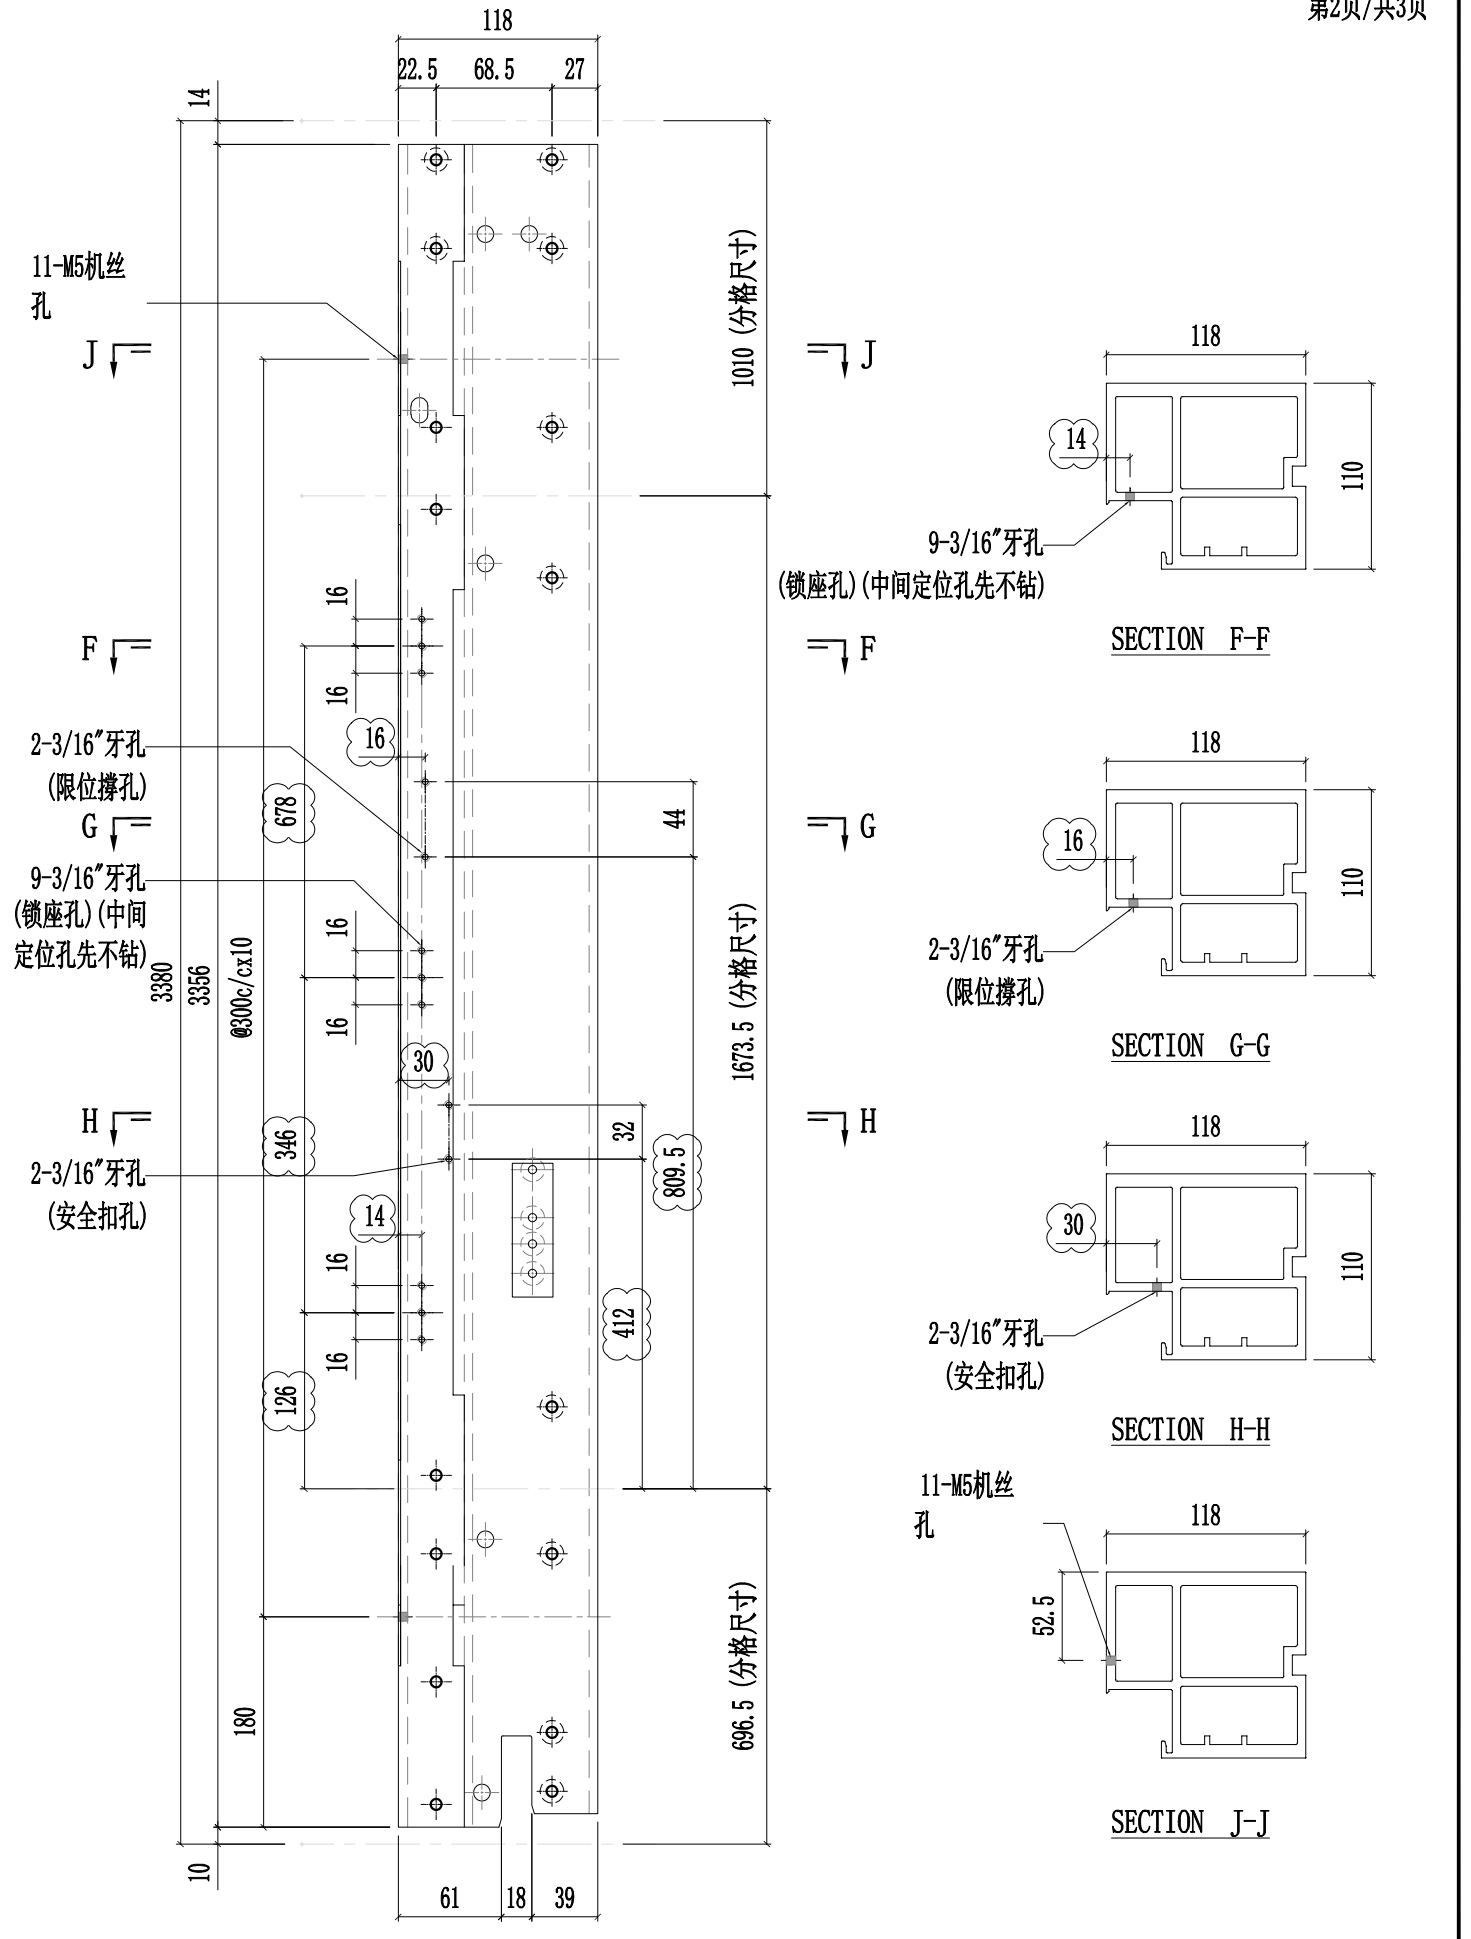



工程號	J857	類別		物料號	-									
地盘	啟德6552	制圖	陈梓豪	20220211	圖號	X86055-P22								
修改	A	B	C	採用工廠	✓	地盘	-	图纸名称	铝料加工图	復核	練松文	20220213	數量	-
日期	03.16	03.26	04.12	材料颜色	AL2:ECX3X10063S-XF1	材料	X86055	批准	林仁安	20220215	單件重量	-	(KG)	

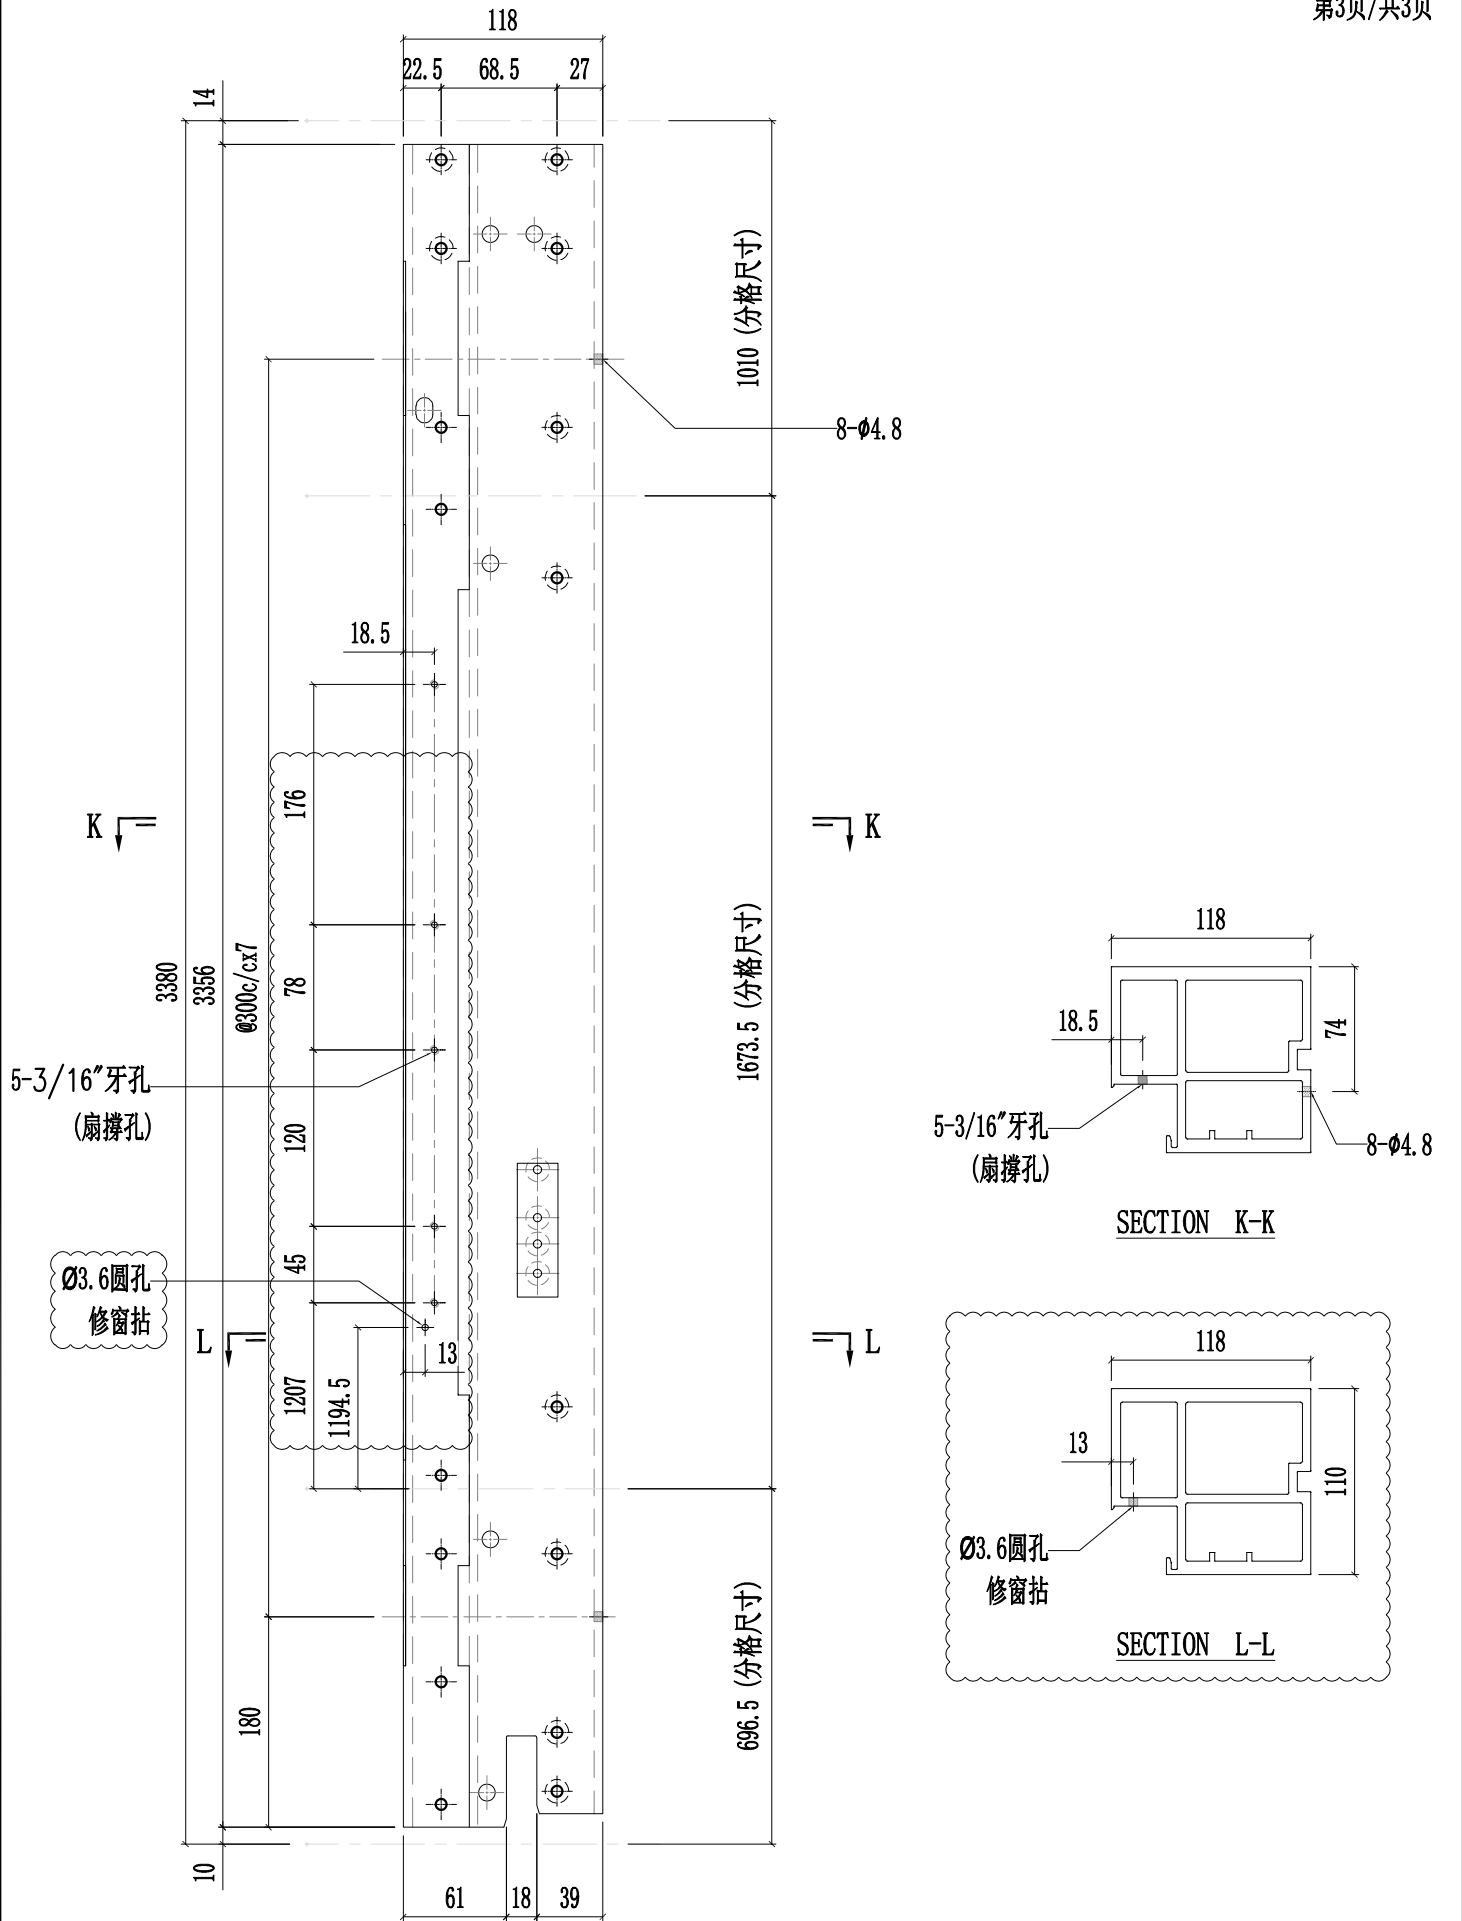





美特铝质有限公司  
MIDI Aluminium Fabricator Ltd.

工程號	J857	類別		物料號	-									
地盘	啟德6552	制圖	陈梓豪	20220211	圖號	X86055-P23								
修改	A	B	C	採用工廠	✓	地盤	-	图纸名称	铝料加工图	復核	練松文	20220213	數量	-
日期	03.16	03.26	04.12	材料颜色	AL2:ECX3X10063S-XF1	材料	X86055	批准	林仁安	20220215	單件重量	-	(KG)	


第1页/共3页

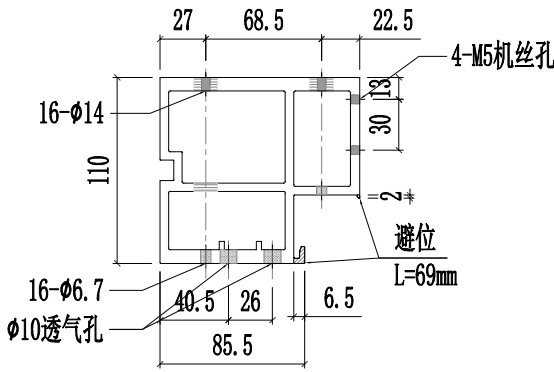


SECTION A-A

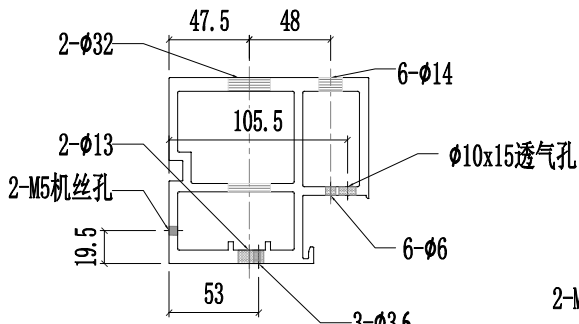


SECTION B-B

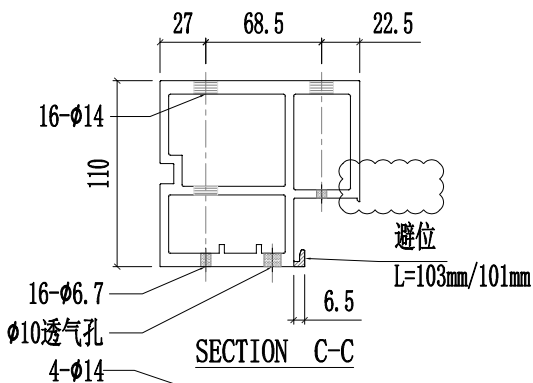


SECTION C-C

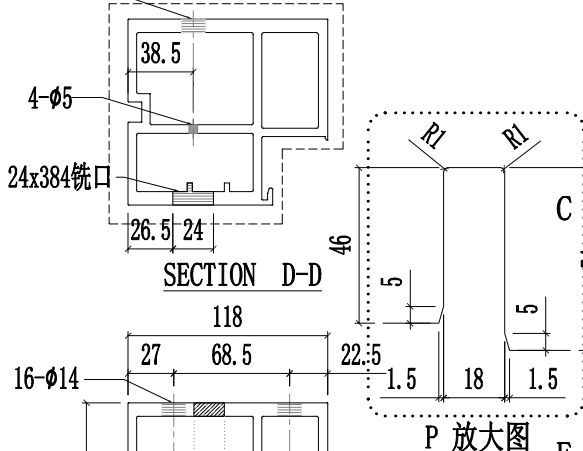

SECTION D-D

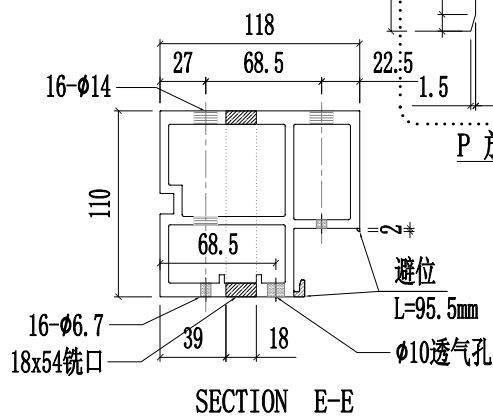


SECTION E-E

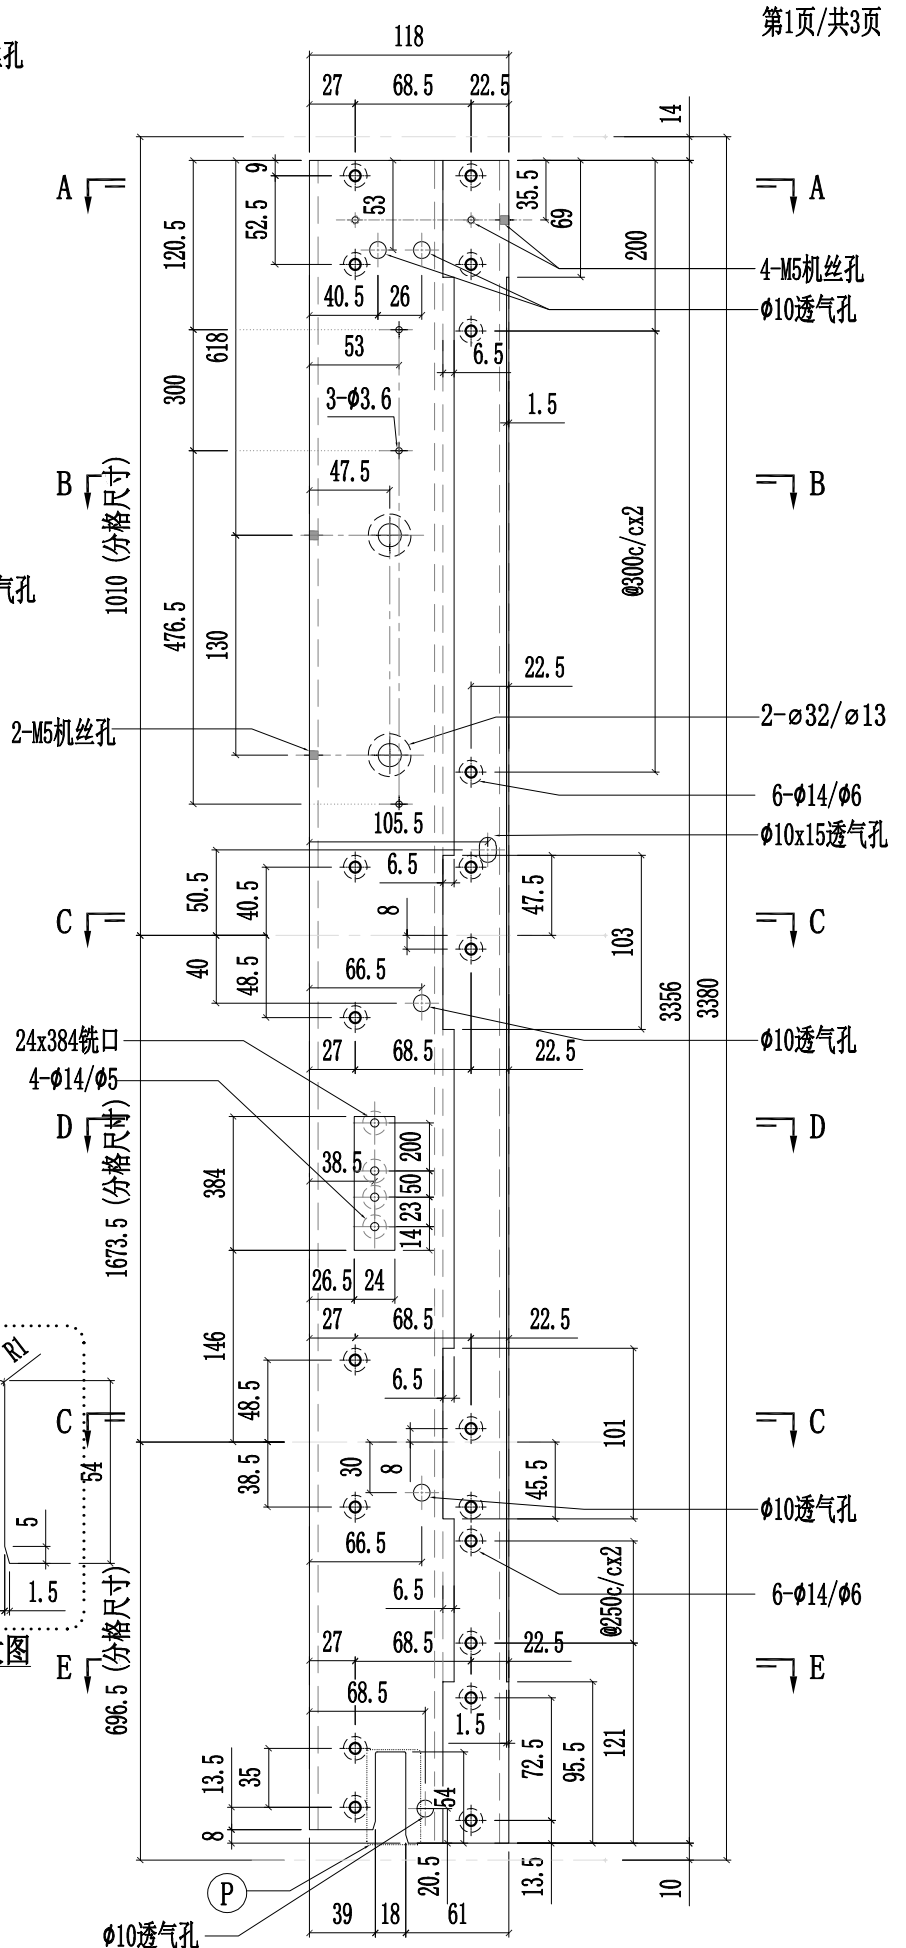



工程號	J857	類別		物料號	-		
地盘	啟德6552	制圖	陈梓豪	20220211	圖號	X86055-P23	
修改	A	B	C	採用工廠	✓	地盘	-
日期	03.16	03.26	04.12	材料顏色	AL2:ECK3X10063S-XF1	材料	X86055
图纸名称	铝料加工图		復核	練松文	20220213	數量	-
批准	林仁安		20220215	單件重量	-	(KG)	



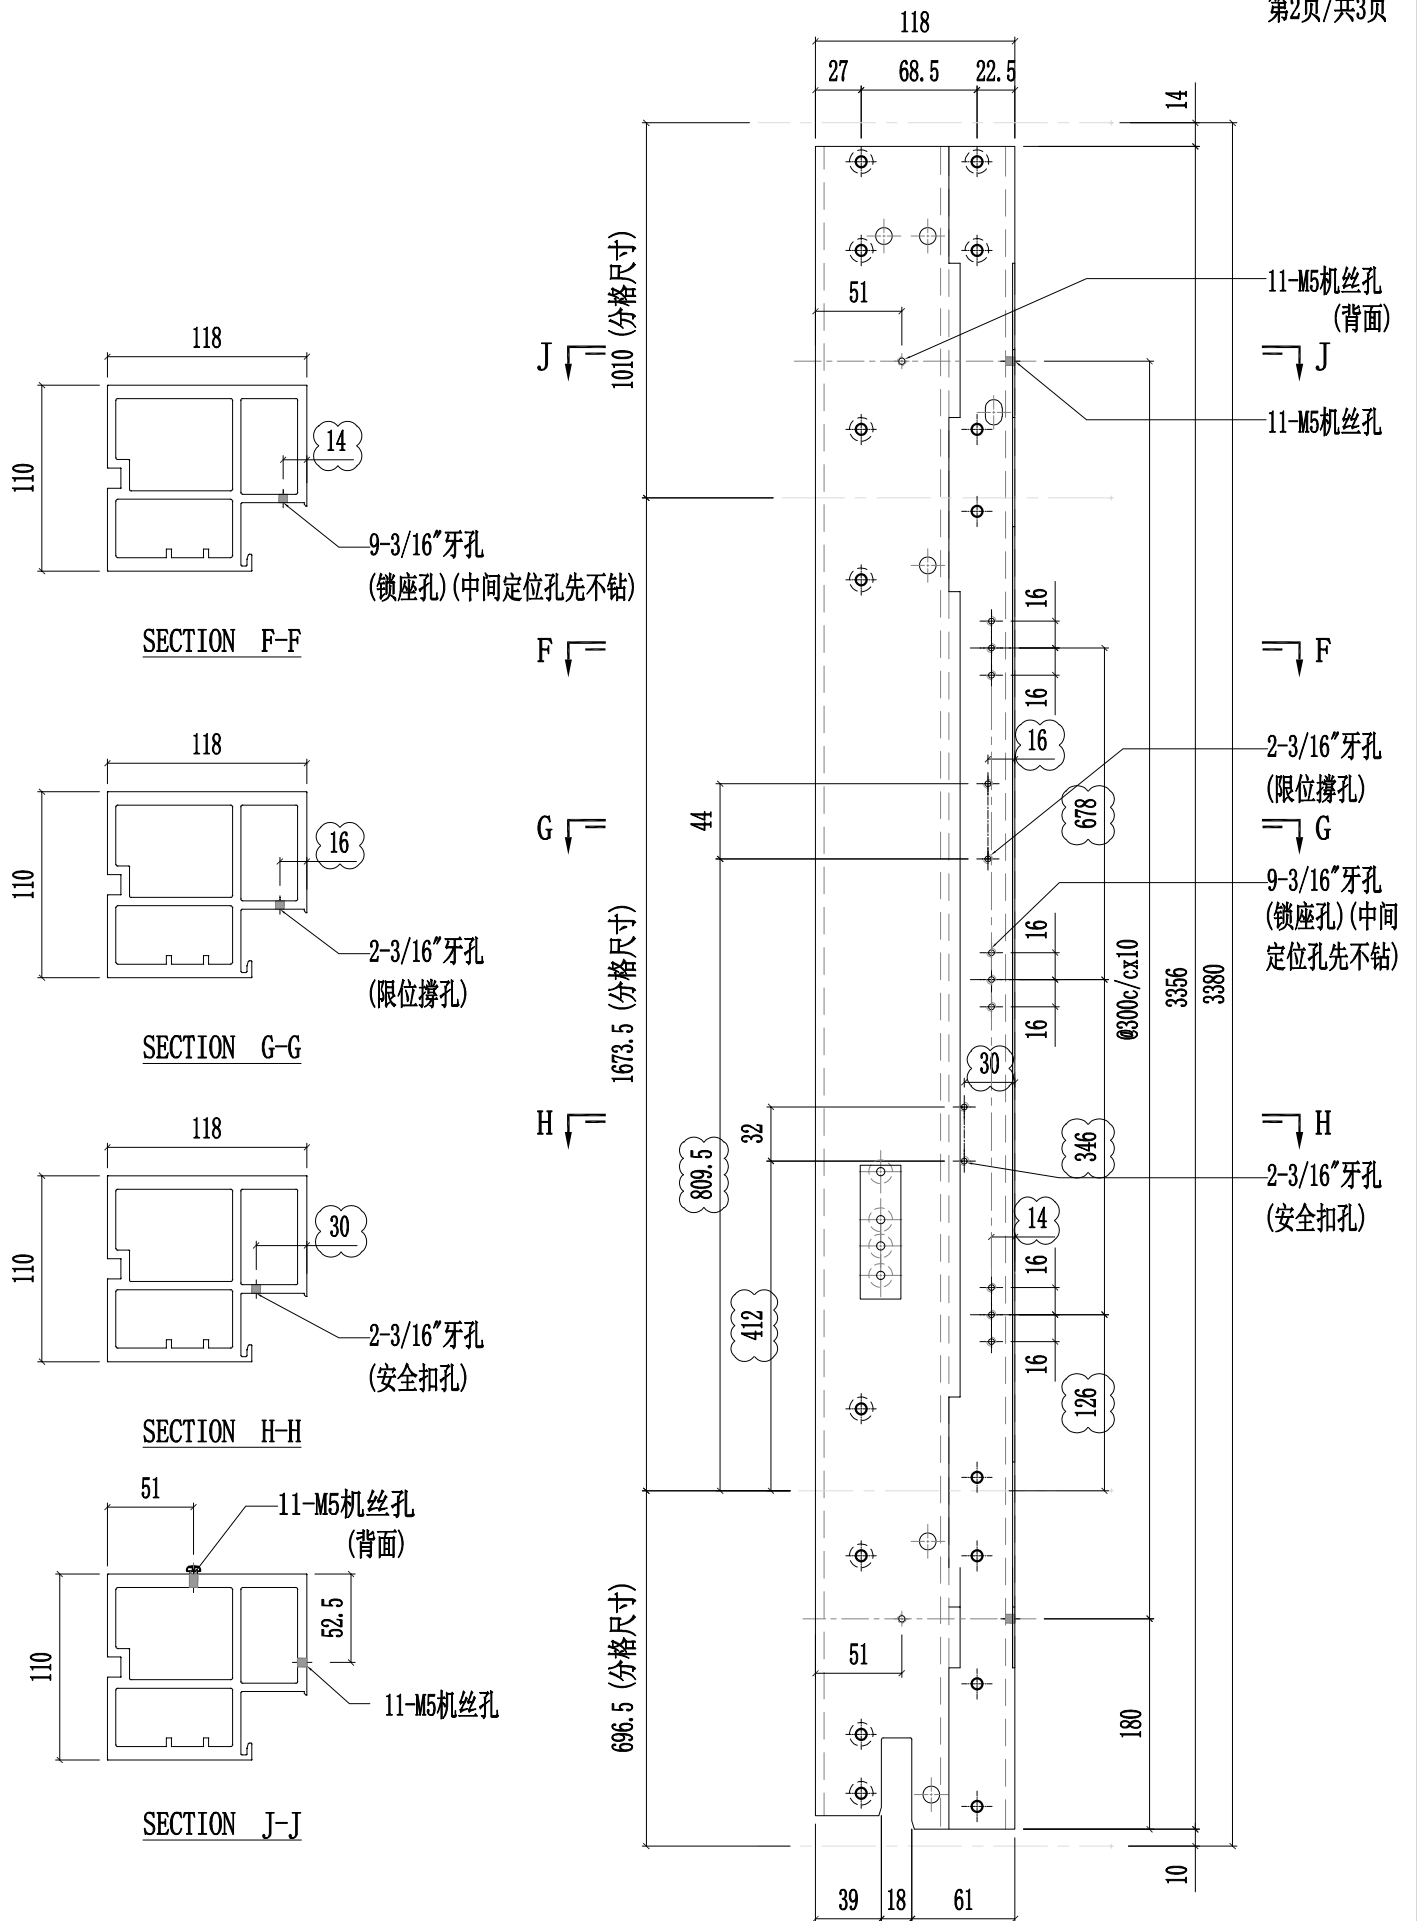




美特鋁質有限公司  
MIDI Aluminium Fabricator Ltd.

工程號	J857	類別		物料號	-										
地盘	啟德6552	制圖	陈梓豪	20220211	圖號	X86055-P23									
修改	A	B	C	採用	工廠	✓	地盤	-	图纸名称	铝料加工图	復核	練松文	20220213	數量	-
日期	03.16	03.26	04.12	材料颜色	AL2:ECX3X10063S-XF1	材料	X86055	批准	林仁安	20220215	單件重量	-	(KG)		

第3页/共3页

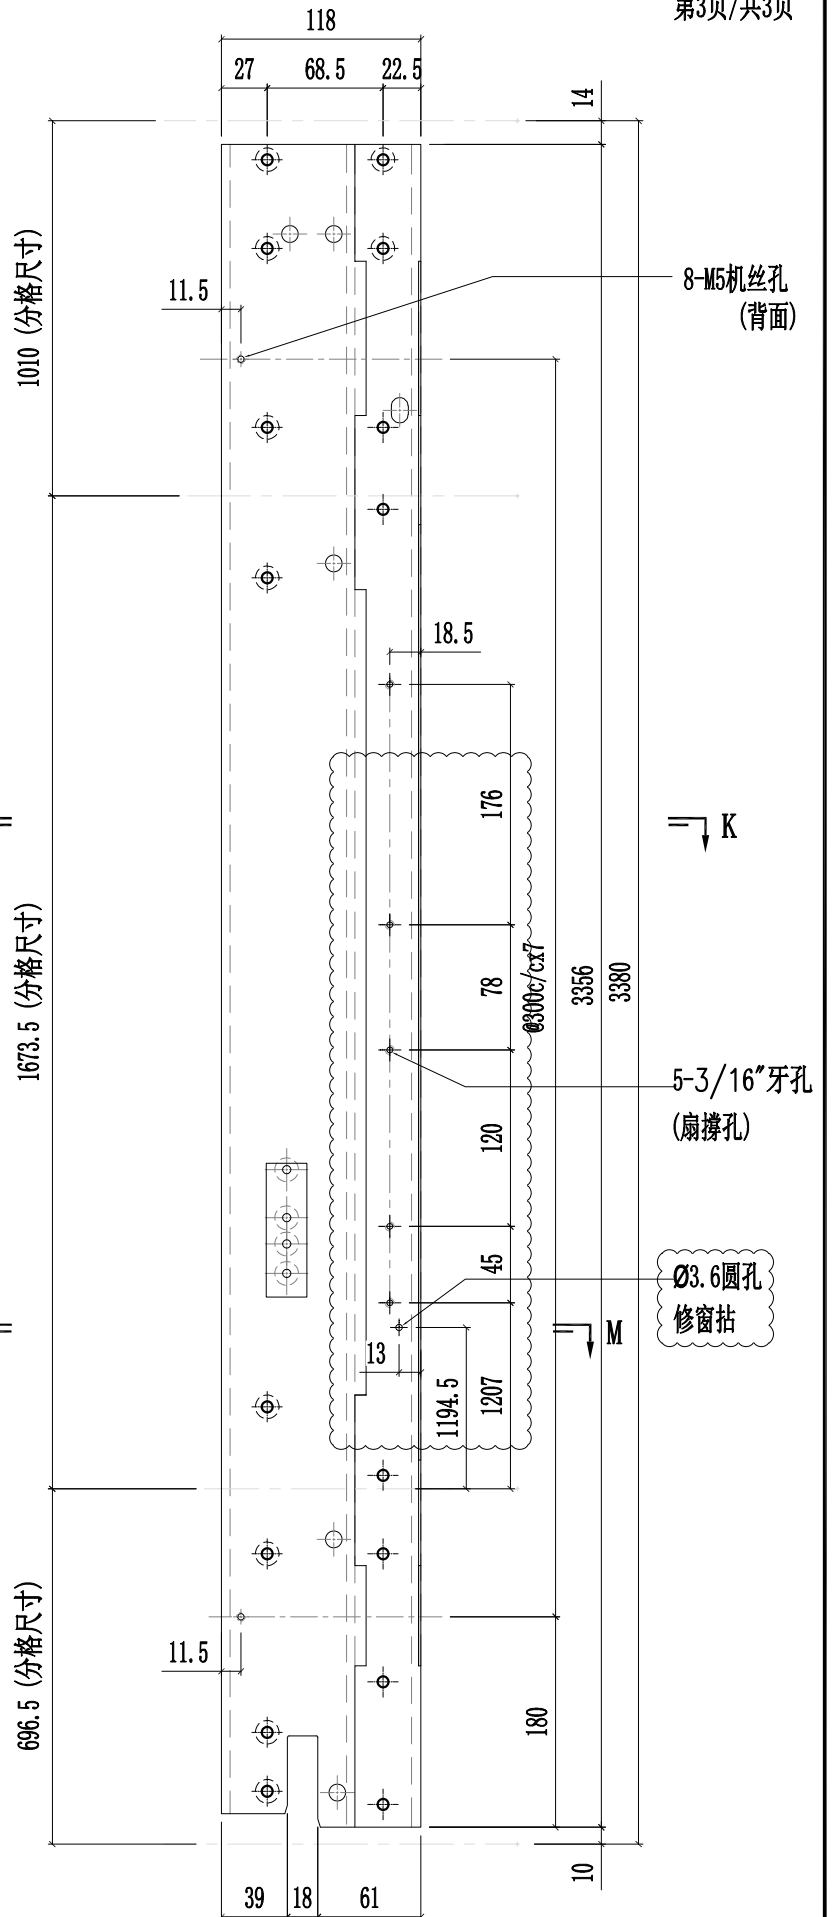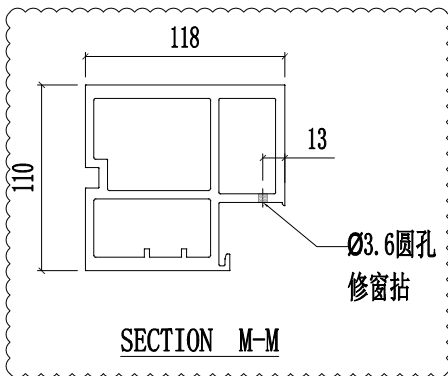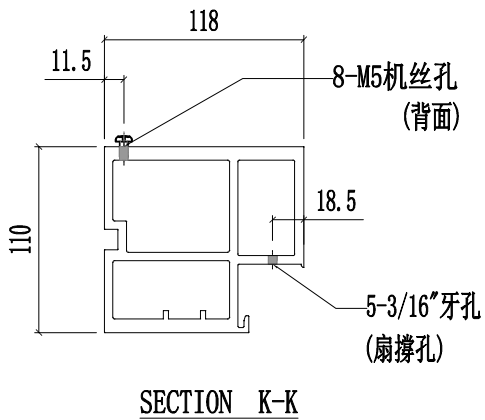





美特铝质有限公司  
MIDI Aluminium Fabricator Ltd.

工程號	J857	類別		物料號	-									
地盘	啟德6552	制圖	陈梓豪	20220211	圖號	X86055-P24								
修改	A	B	C	採用工廠	✓	地盤	-	图纸名称	铝料加工图	復核	練松文	20220213	數量	-
日期	03.16	03.26	04.12	材料颜色	AL2:ECX3X10063S-XF1	材料	X86055	批准	林仁安	20220215	單件重量	-	(KG)	


第1页/共3页

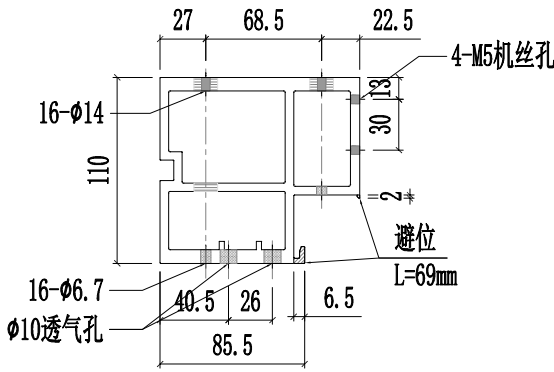


SECTION A-A

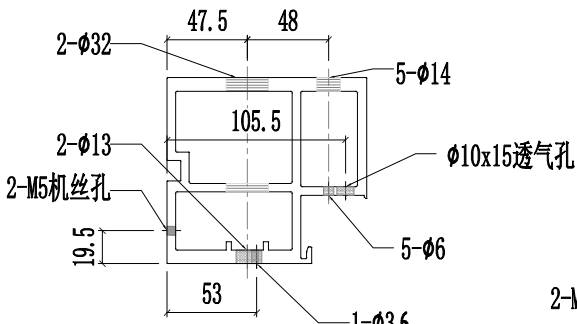


SECTION B-B

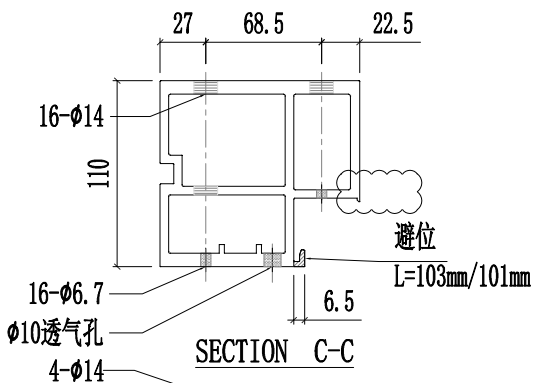


SECTION C-C

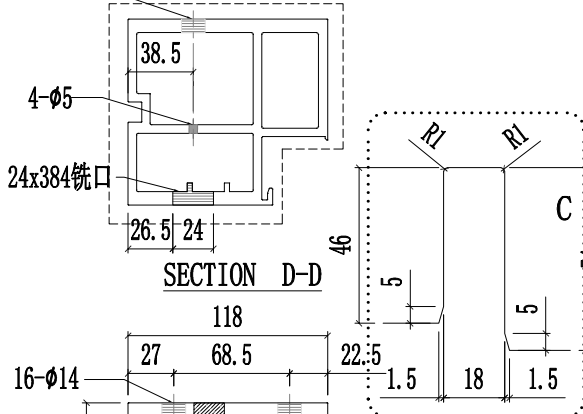

SECTION D-D

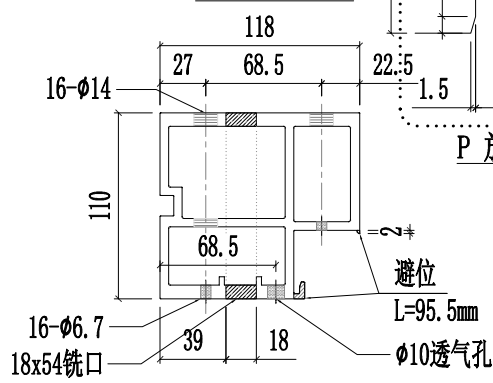






SECTION E-E

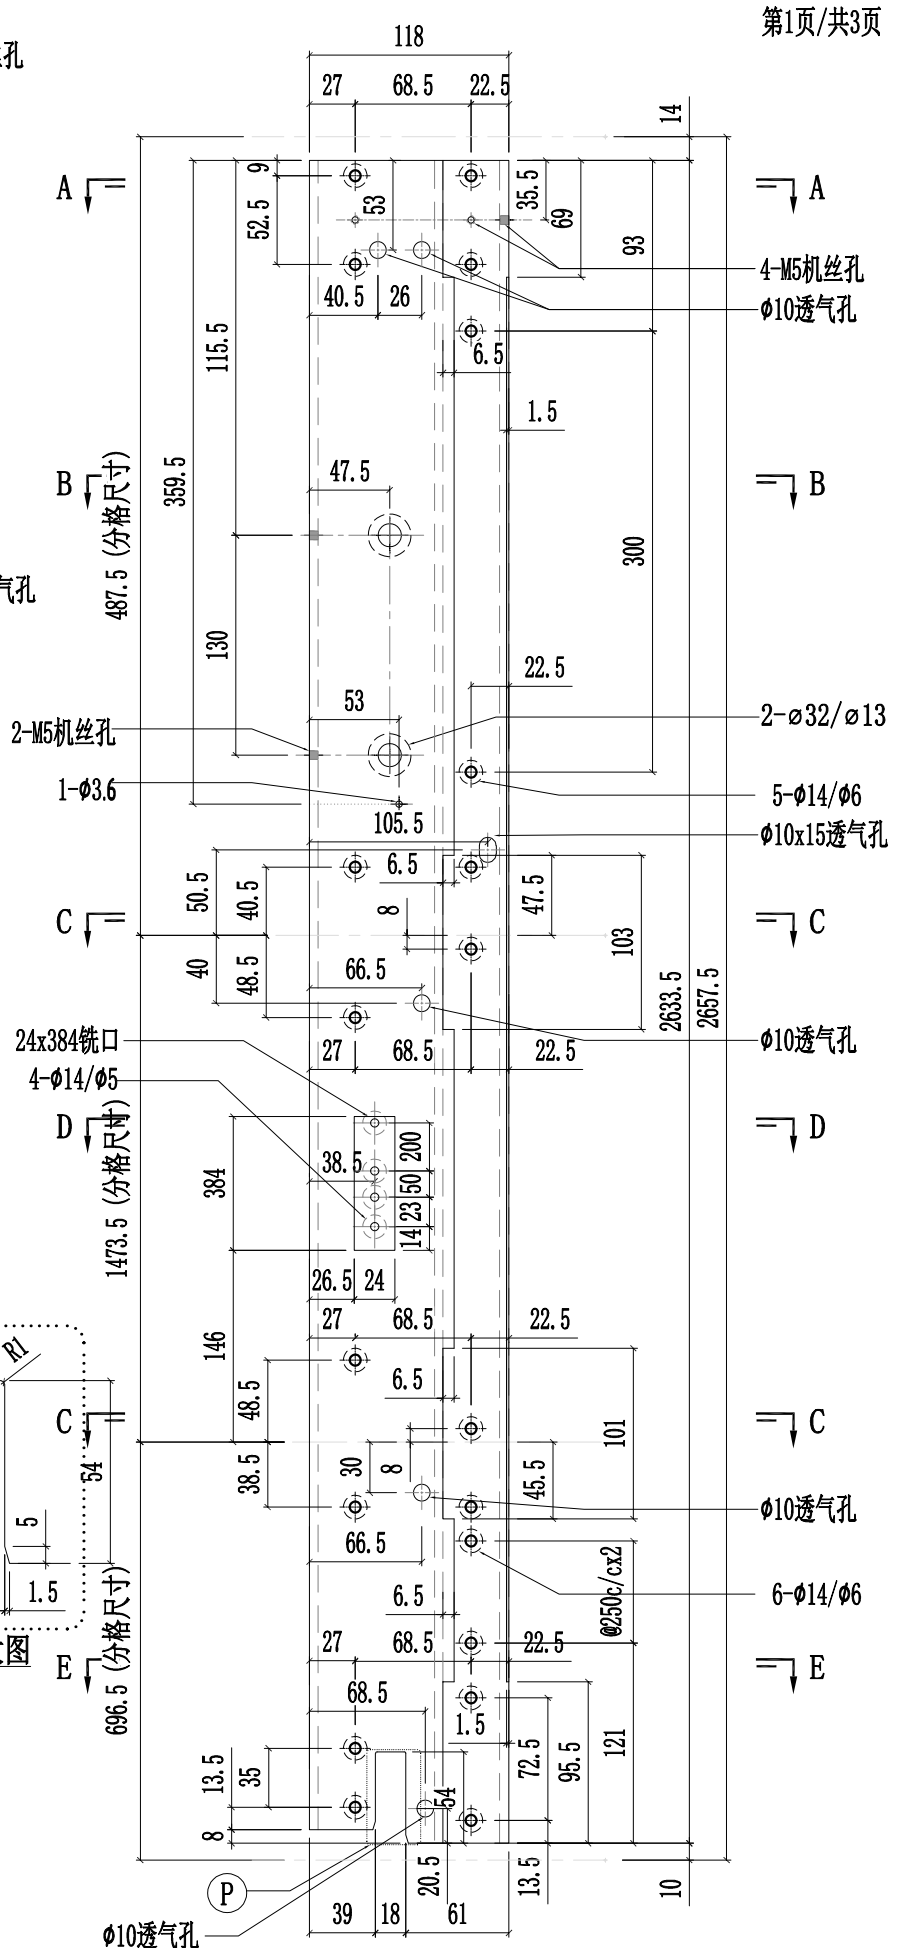

φ10透气孔



工程號	J857	類別		物料號	-										
地盘	啟德6552	制圖	陈梓豪	20220211	圖號	X86055-P24									
修改	A	B	C	採用	工廠	✓	地盤	-	图纸名称	铝料加工图	復核	練松文	20220213	數量	-
日期	03.16	03.26	04.12	材料颜色	AL2: ECK3X10063S-XF1	材料	X86055	批准	林仁安	20220215	單件重量	-	(KG)		

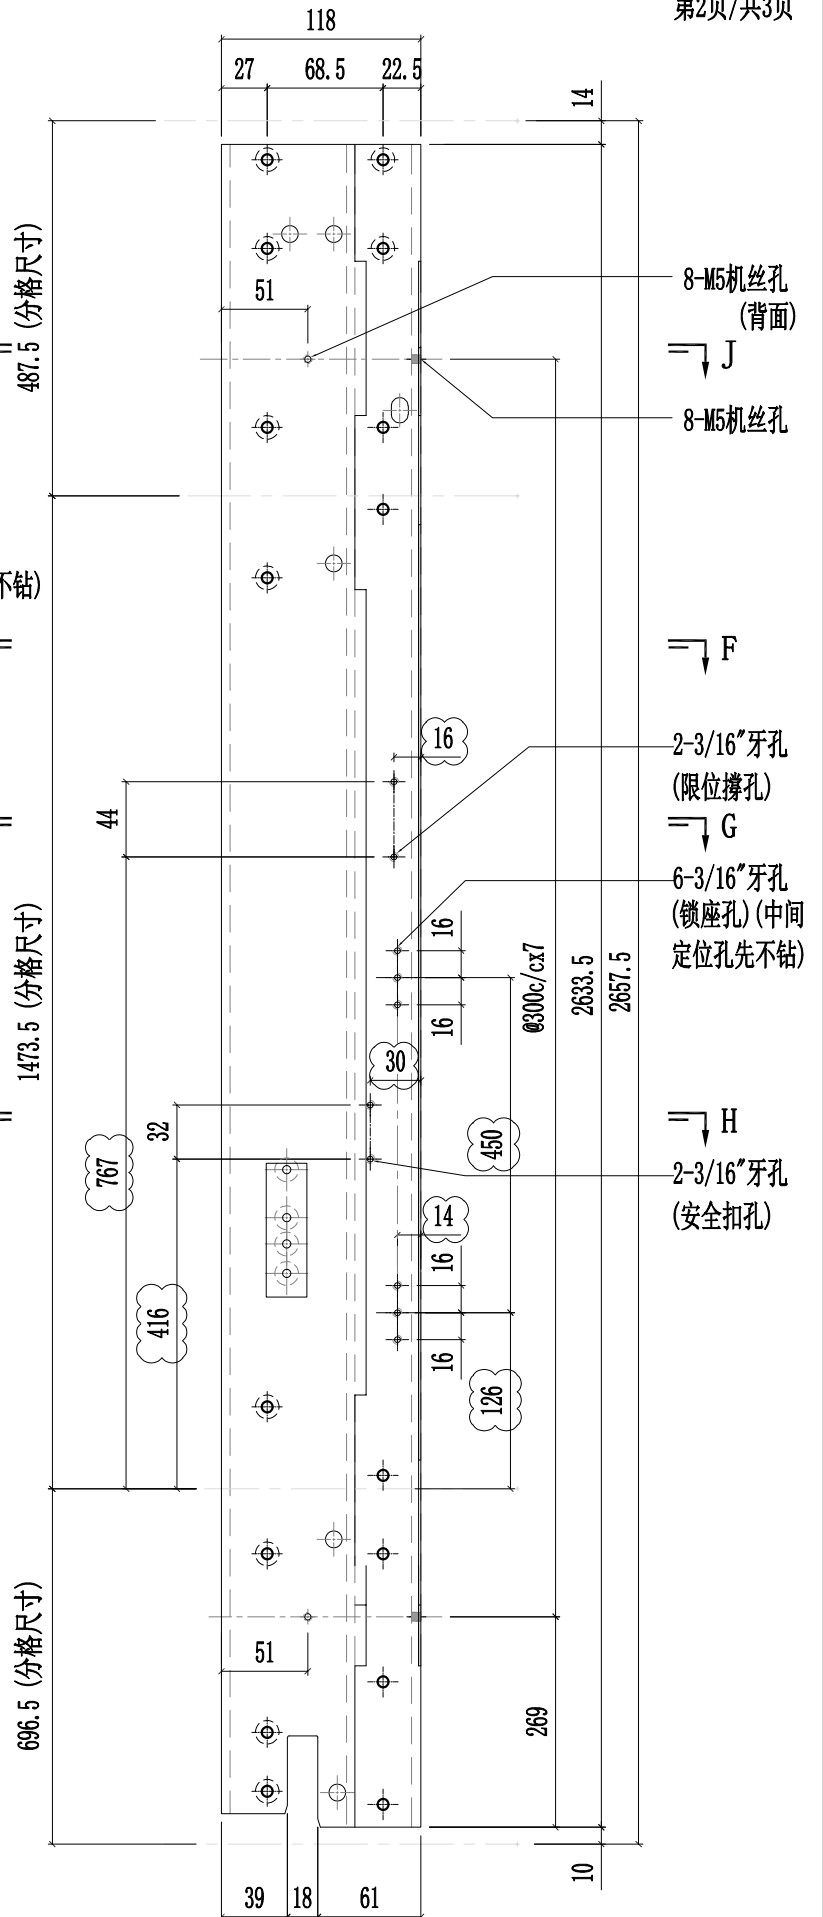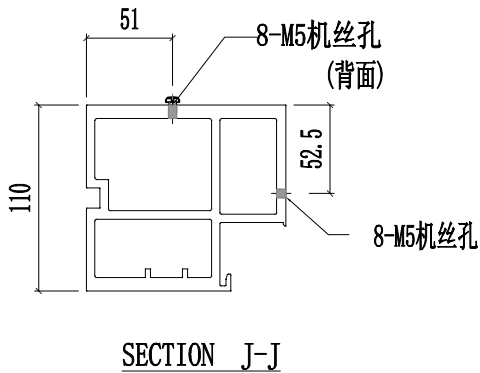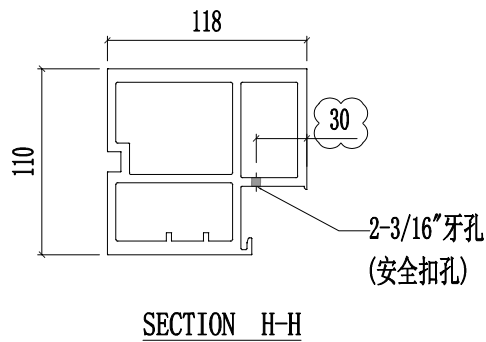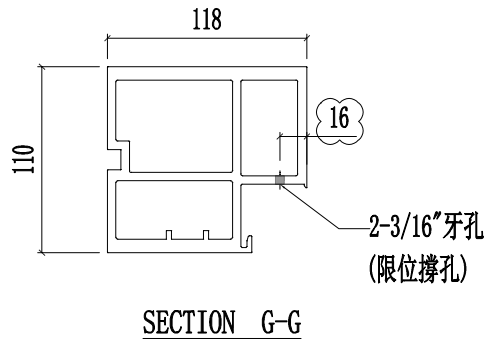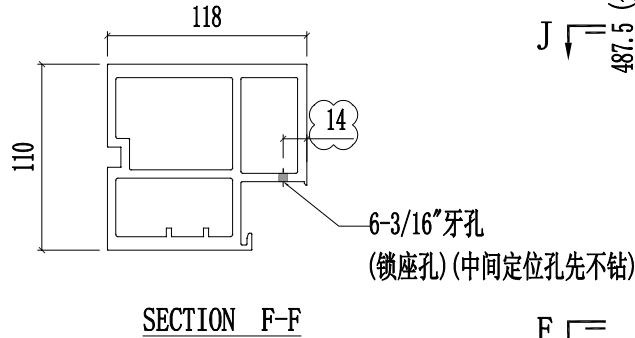




美特鋁質有限公司  
MIDI Aluminium Fabricator Ltd.

工程號	J857	類別		物料號	-										
地盘	啟德6552	制圖	陈梓豪	20220211	圖號	X86055-P24									
修改	A	B	C	採用	工廠	✓	地盤	-	图纸名称	铝料加工图	復核	練松文	20220213	數量	-
日期	03.16	03.26	04.12	材料颜色	AL2:ECX3X10063S-XF1	材料	X86055	批准	林仁安	20220215	單件重量	-	(KG)		

第3页/共3页


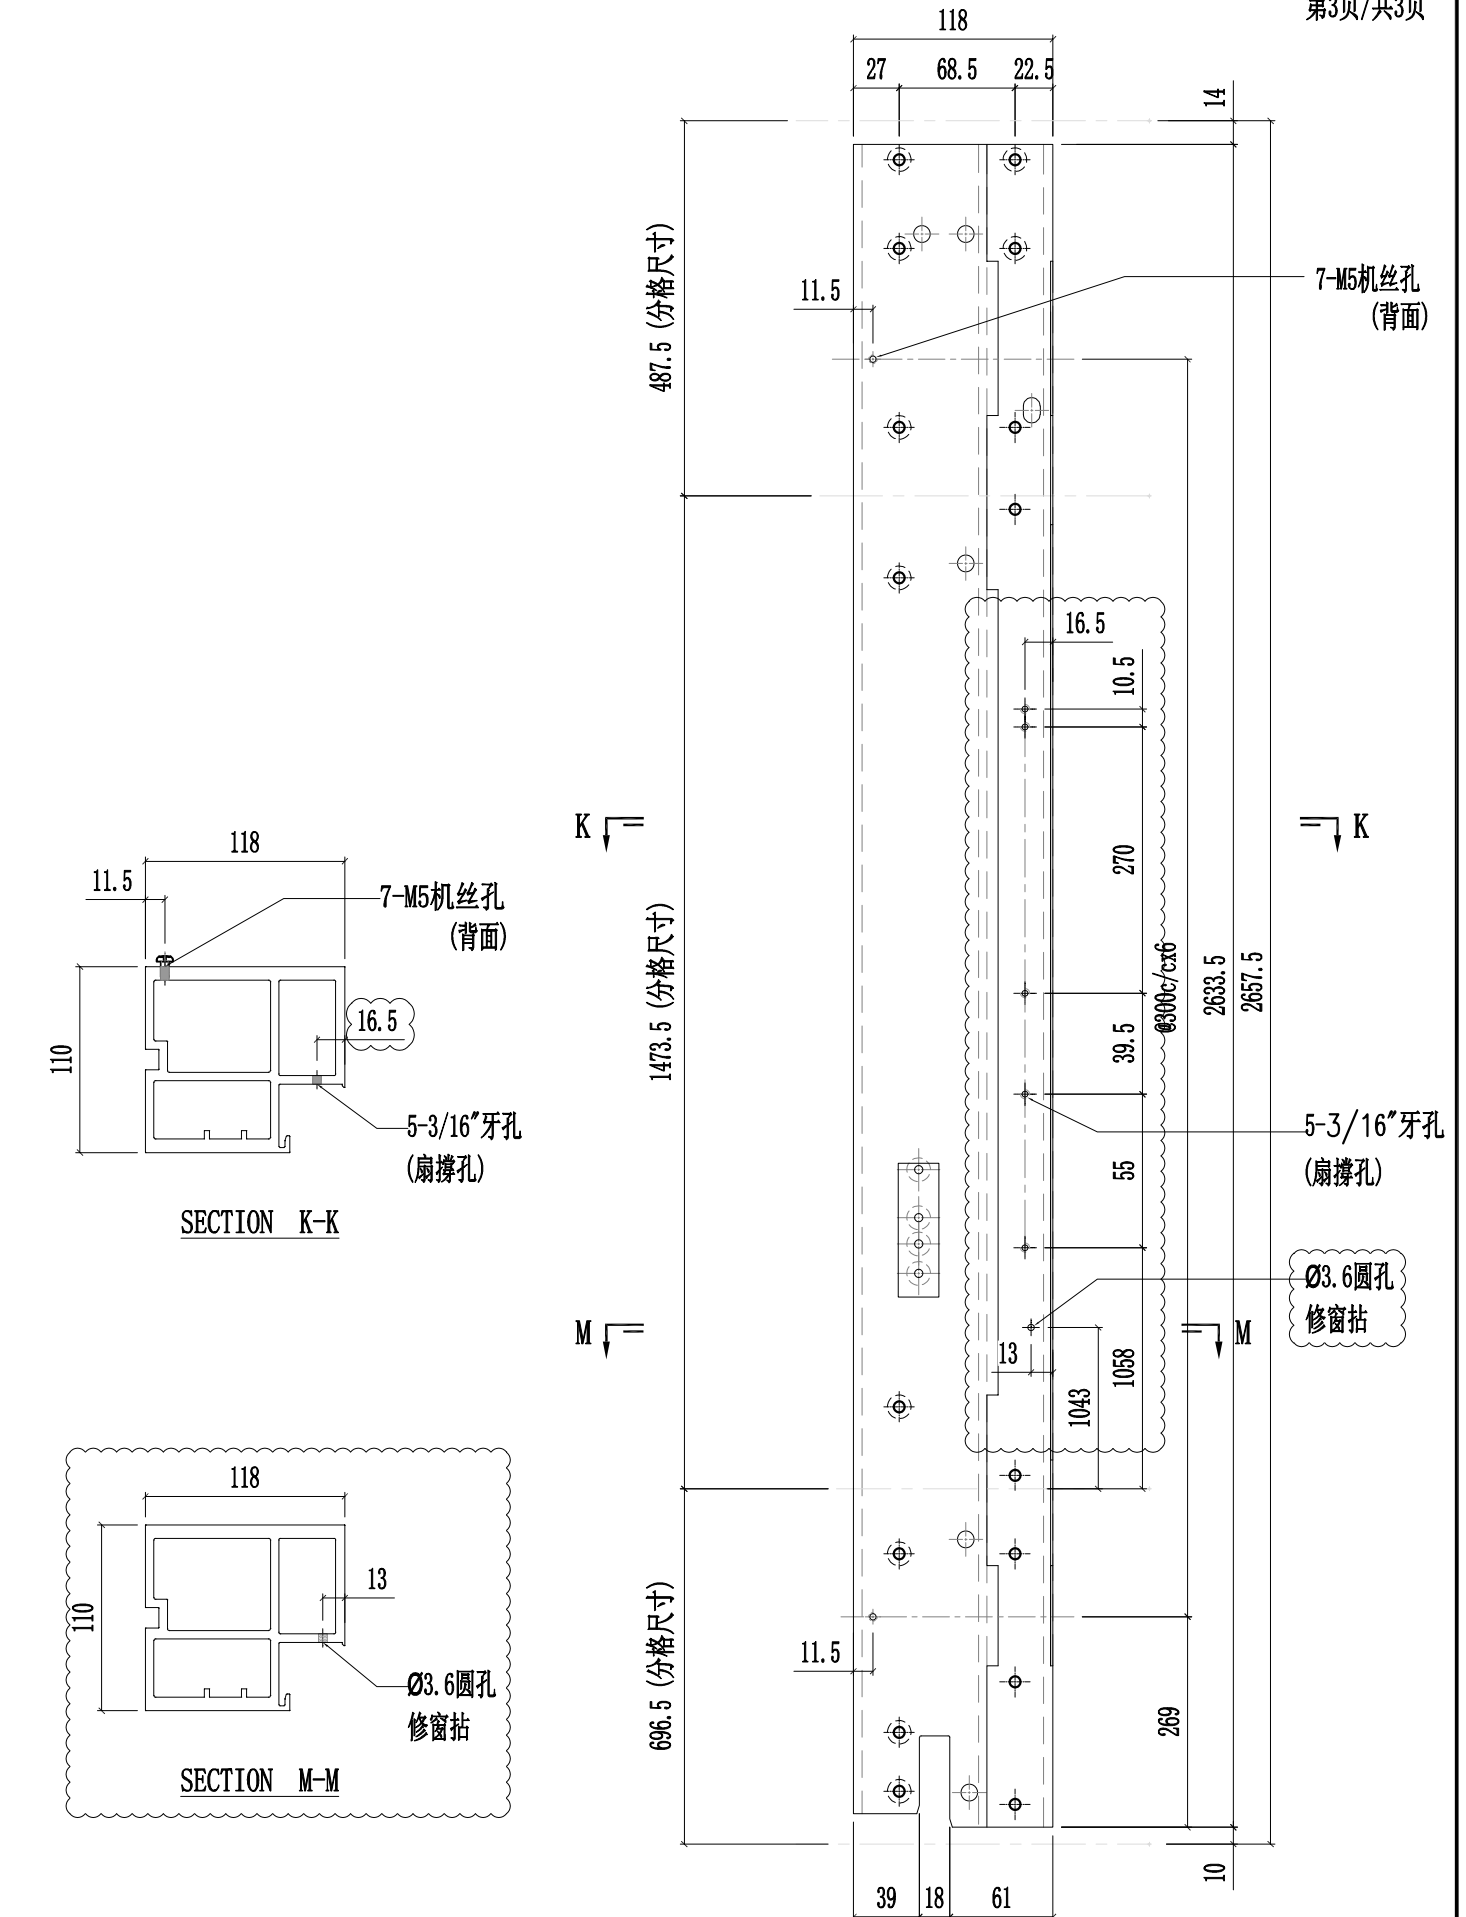




美特铝质有限公司  
MIDI Aluminium Fabricator Ltd.

工程號	J857	類別		物料號	-						
地盘	啟德6552	制圖	陈梓豪	20220211	圖號	X86055-P25					
修改	A B C	採用	工廠	✓	地盘	-					
日期	03.16 03.26 04.12	材料颜色	AL2: BCK3X10063S-XF1	材料	X86055	批准	林仁安	20220215	單件重量	-	(KG)



第1页/共3页

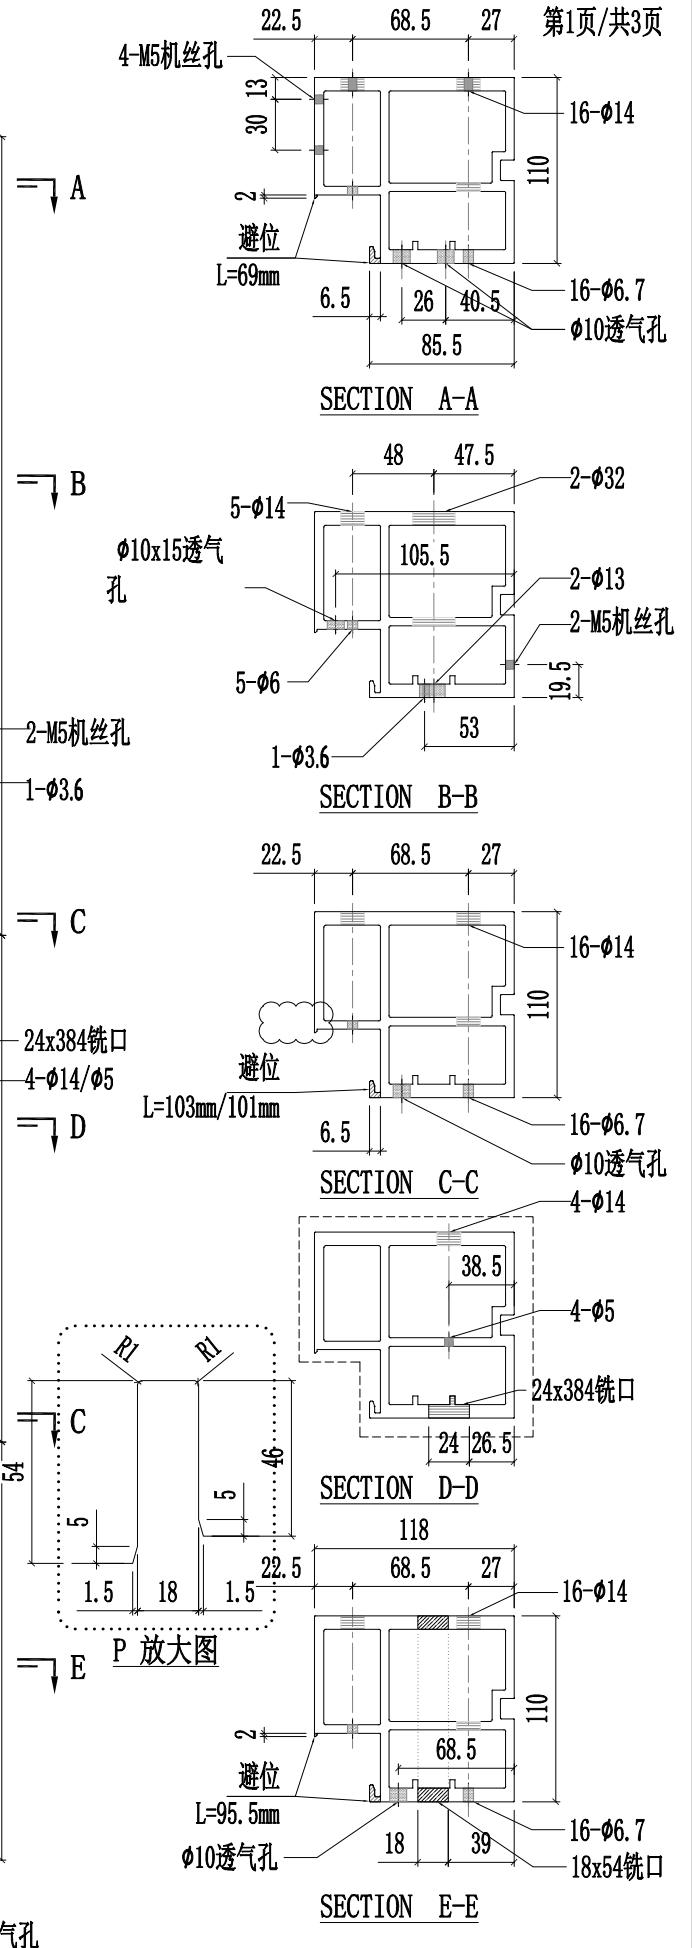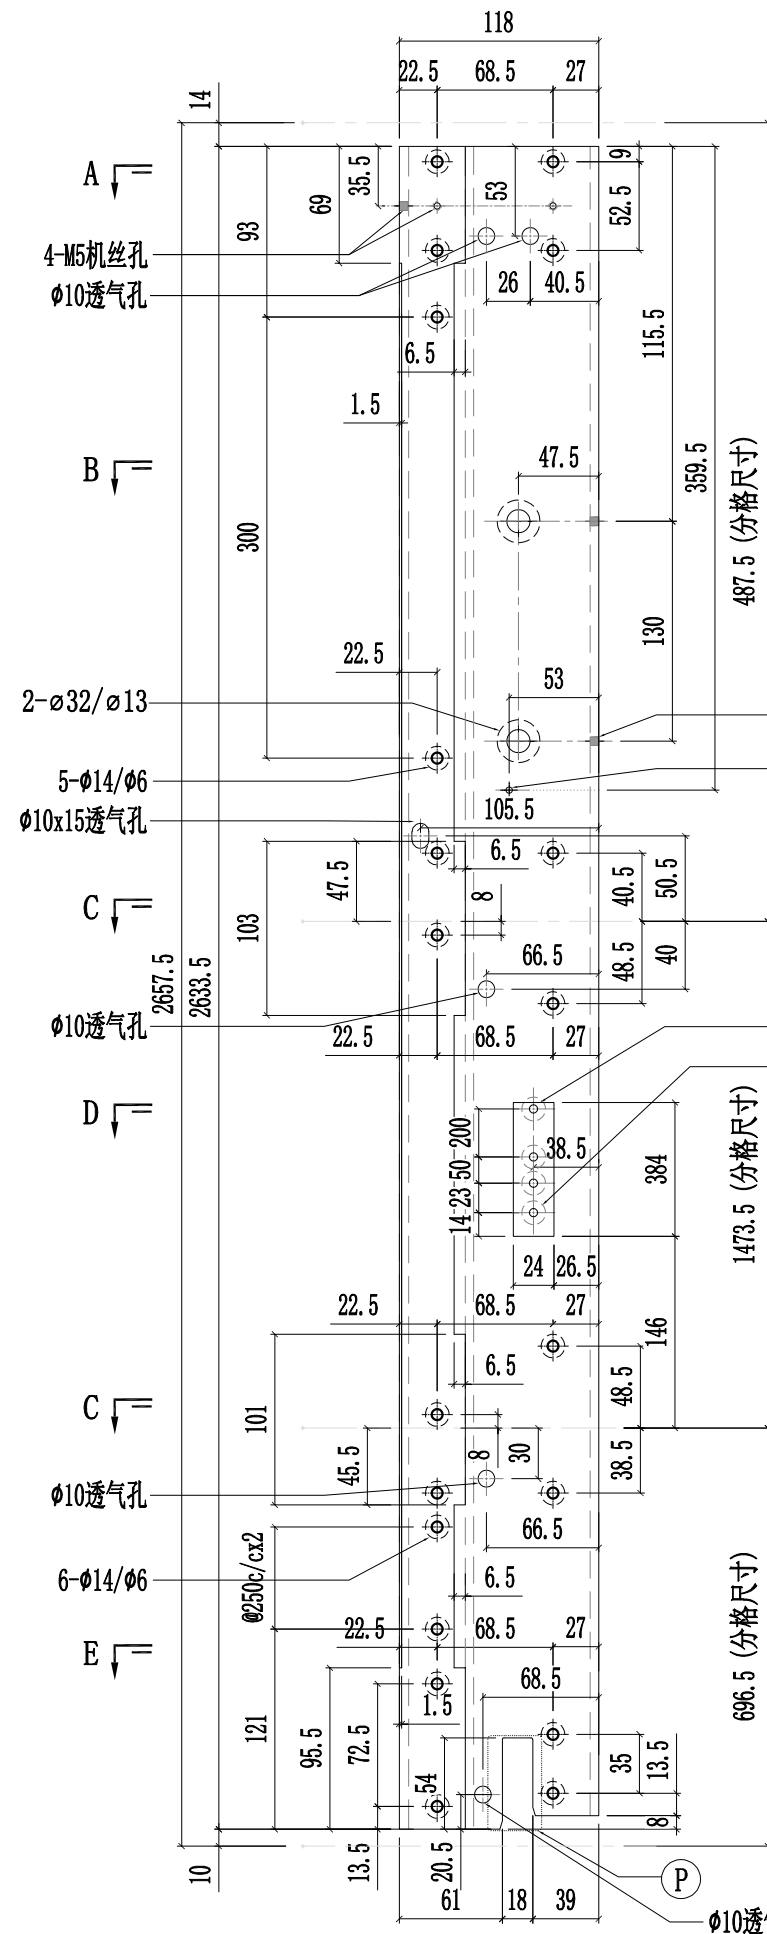






工程號		J857		類別		物料號		-			
地盘		啟德6552		制圖		陈梓豪		圖號		X86055-P25	
修改		A	B	C	採用工廠		✓ 地盘		-		
日期		03.16	03.26	04.12	材料颜色		AL2:ECK3X10063S-XF1		图纸名称		铝料加工图
								材料		X86055	
								復核		練松文	
								批准		林仁安	
								數量		-	
								單件重量		- (KG)	

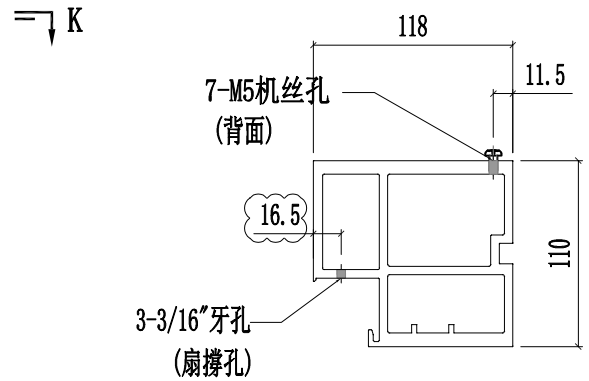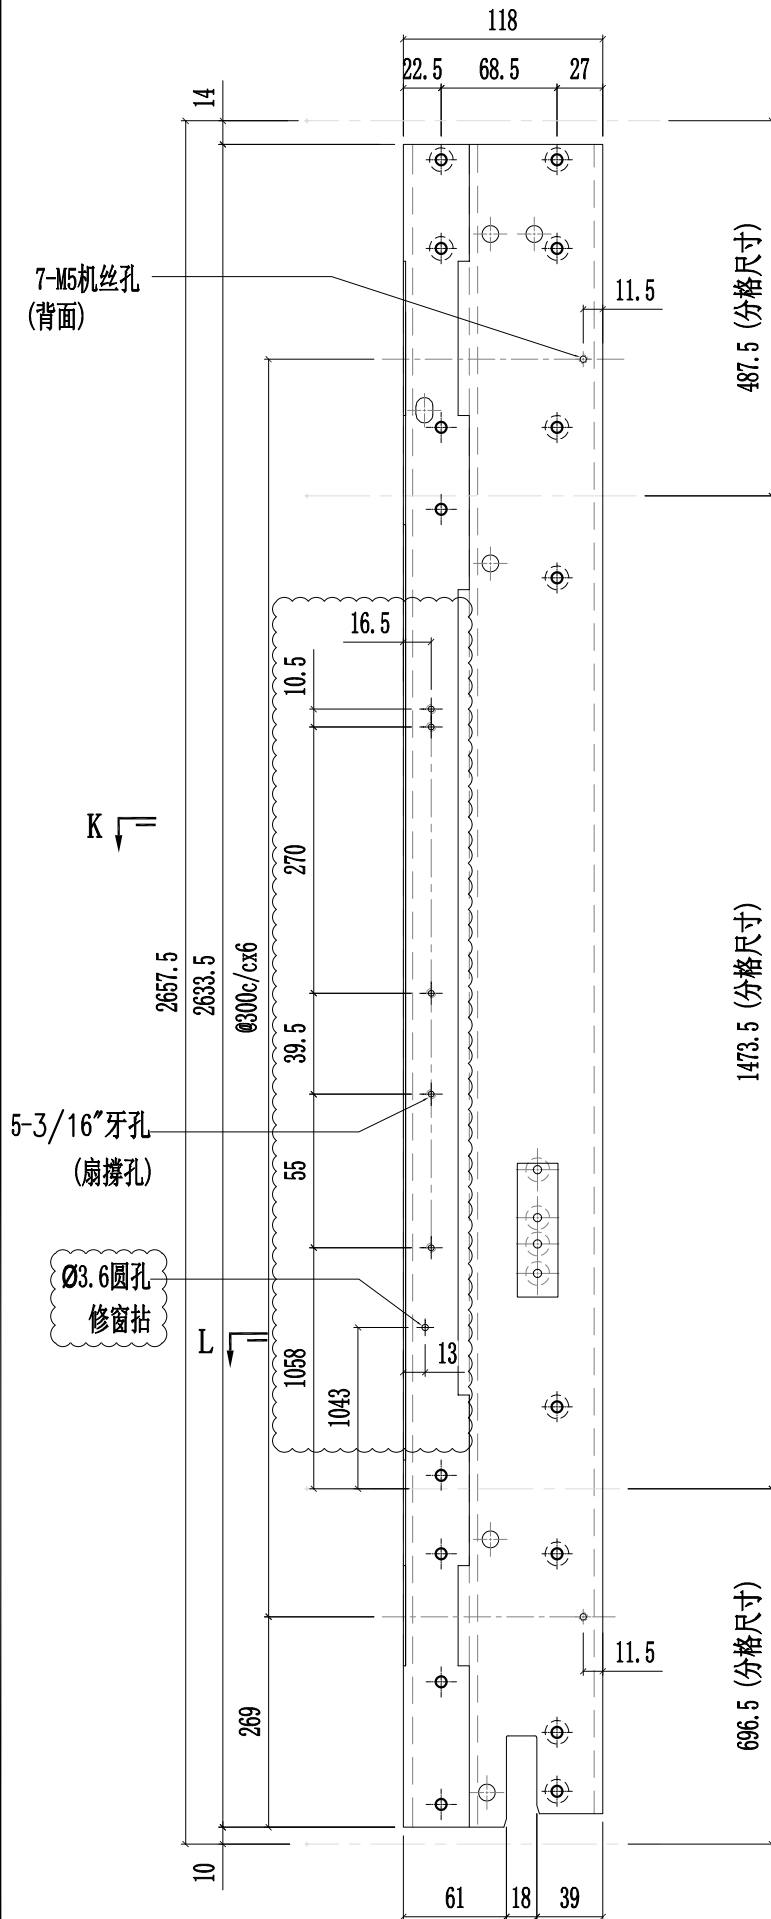

SECTION K-K

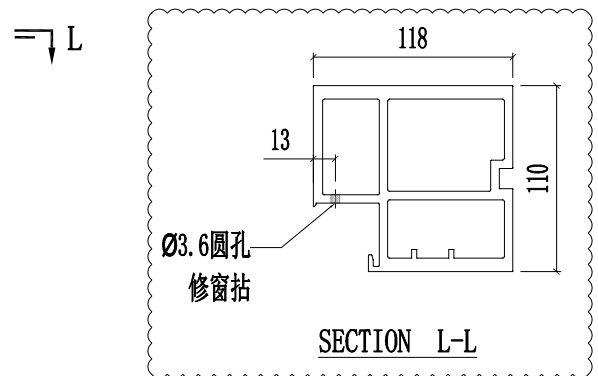


SECTION L-L




美特铝质有限公司  
MIDI Aluminium Fabricator Ltd.

工程號	J857	類別		物料號	-									
地盘	啟德6552	制圖	陈梓豪	20220211	圖號	X86055-P26								
修改	A	B	C	採用工廠	✓	地盤	-	图纸名称	铝料加工图	復核	練松文	20220213	數量	-
日期	03.16	03.26	04.12	材料颜色	AL2:ECX3X10063S-XF1	材料	X86055	批准	林仁安	20220215	單件重量	-	(KG)	


第1页/共3页

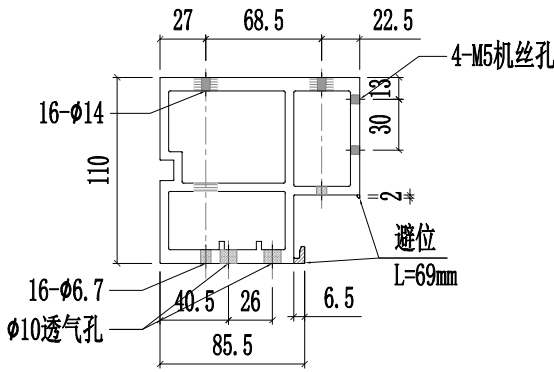


SECTION A-A

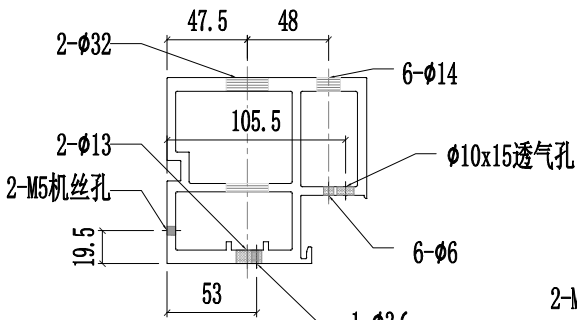


SECTION B-B

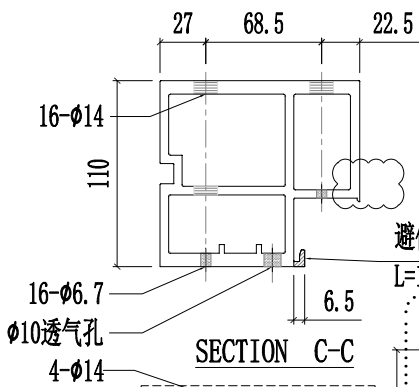


SECTION C-C

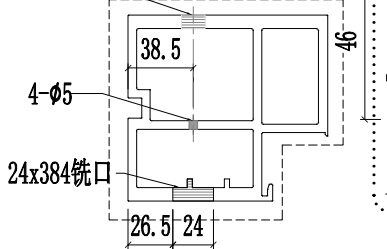

SECTION D-D

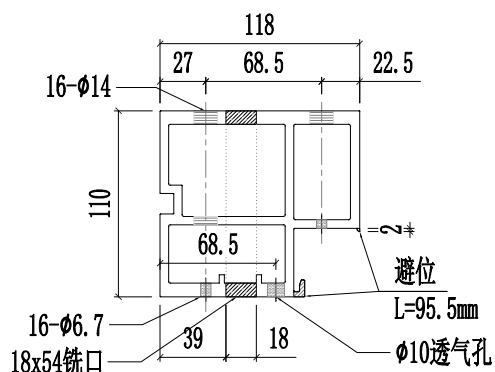


SECTION E-E

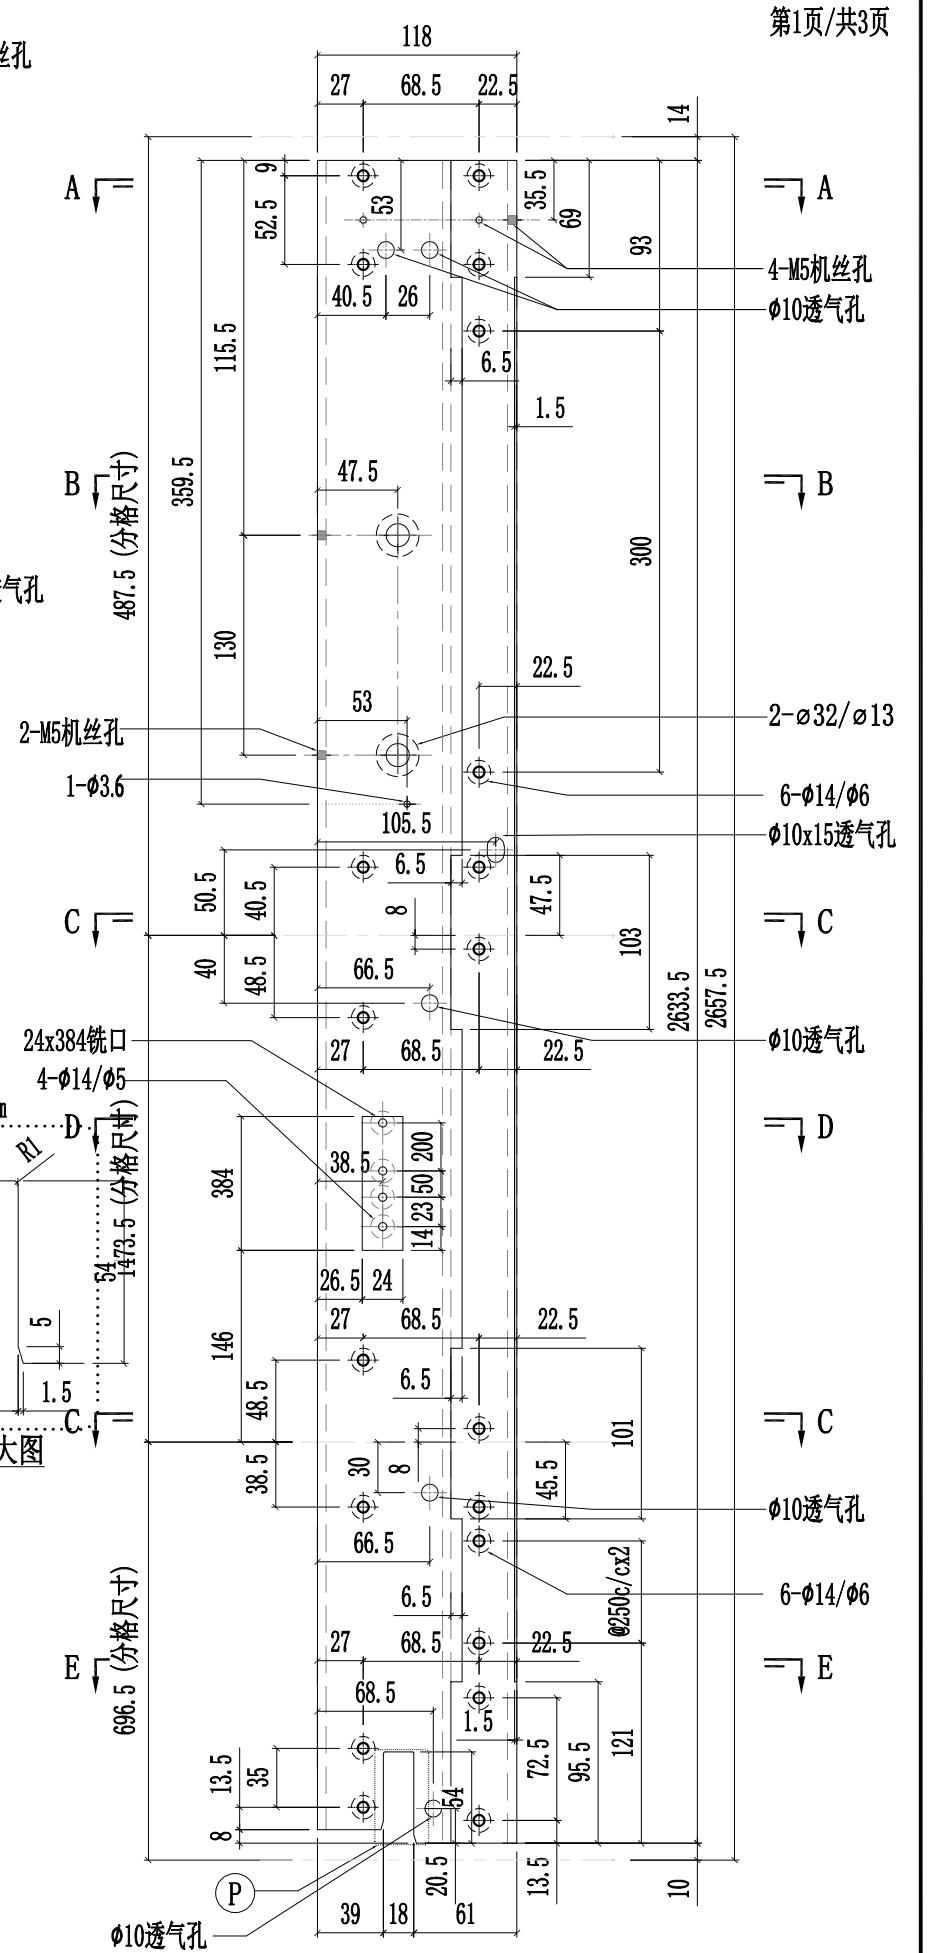

φ10透气孔



工程號	J857	類別		物料號	-			
地盘	啟德6552	制圖	陈梓豪	20220211	圖號	X86055-P26		
修改	A	B	C	採用工廠	✓	地盤	-	
日期	03.16	03.26	04.12	材料颜色	AL2:ECX3X10063S-XF1	材料	X86055	
图纸名称	铝料加工图			復核	練松文	20220213	數量	-
				批准	林仁安	20220215	單件重量	- (KG)

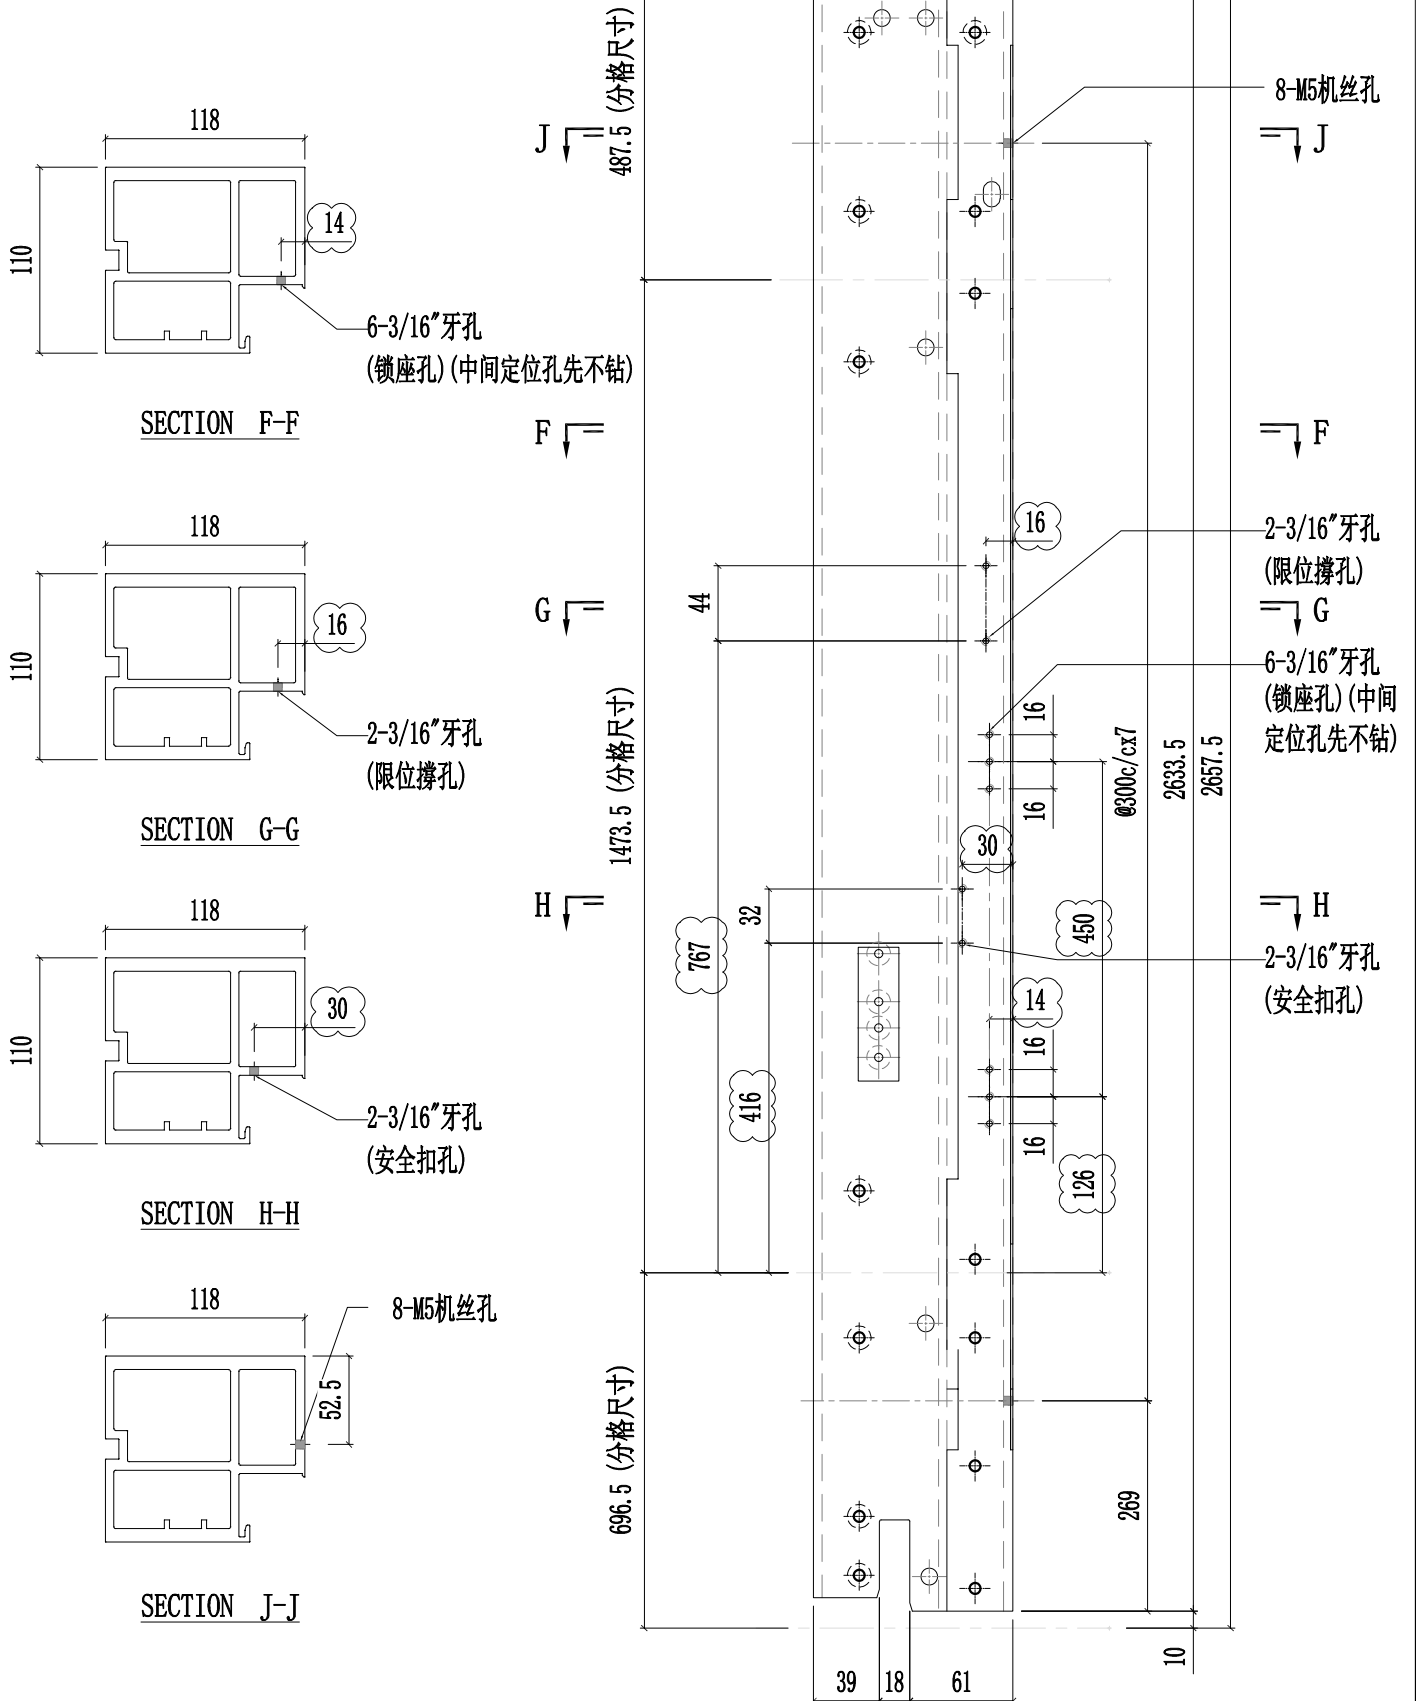




美特鋁質有限公司  
MIDI Aluminium Fabricator Ltd.

工程號	J857	類別		物料號	-										
地盘	啟德6552	制圖	陈梓豪	20220211	圖號	X86055-P26									
修改	A	B	C	採用	工廠	✓	地盤	-	图纸名称	铝料加工图	復核	練松文	20220213	數量	-
日期	03.16	03.26	04.12	材料颜色	AL2:ECK3X10063S-XF1	材料	X86055	批准	林仁安	20220215	單件重量	-	(KG)		

第3页/共3页

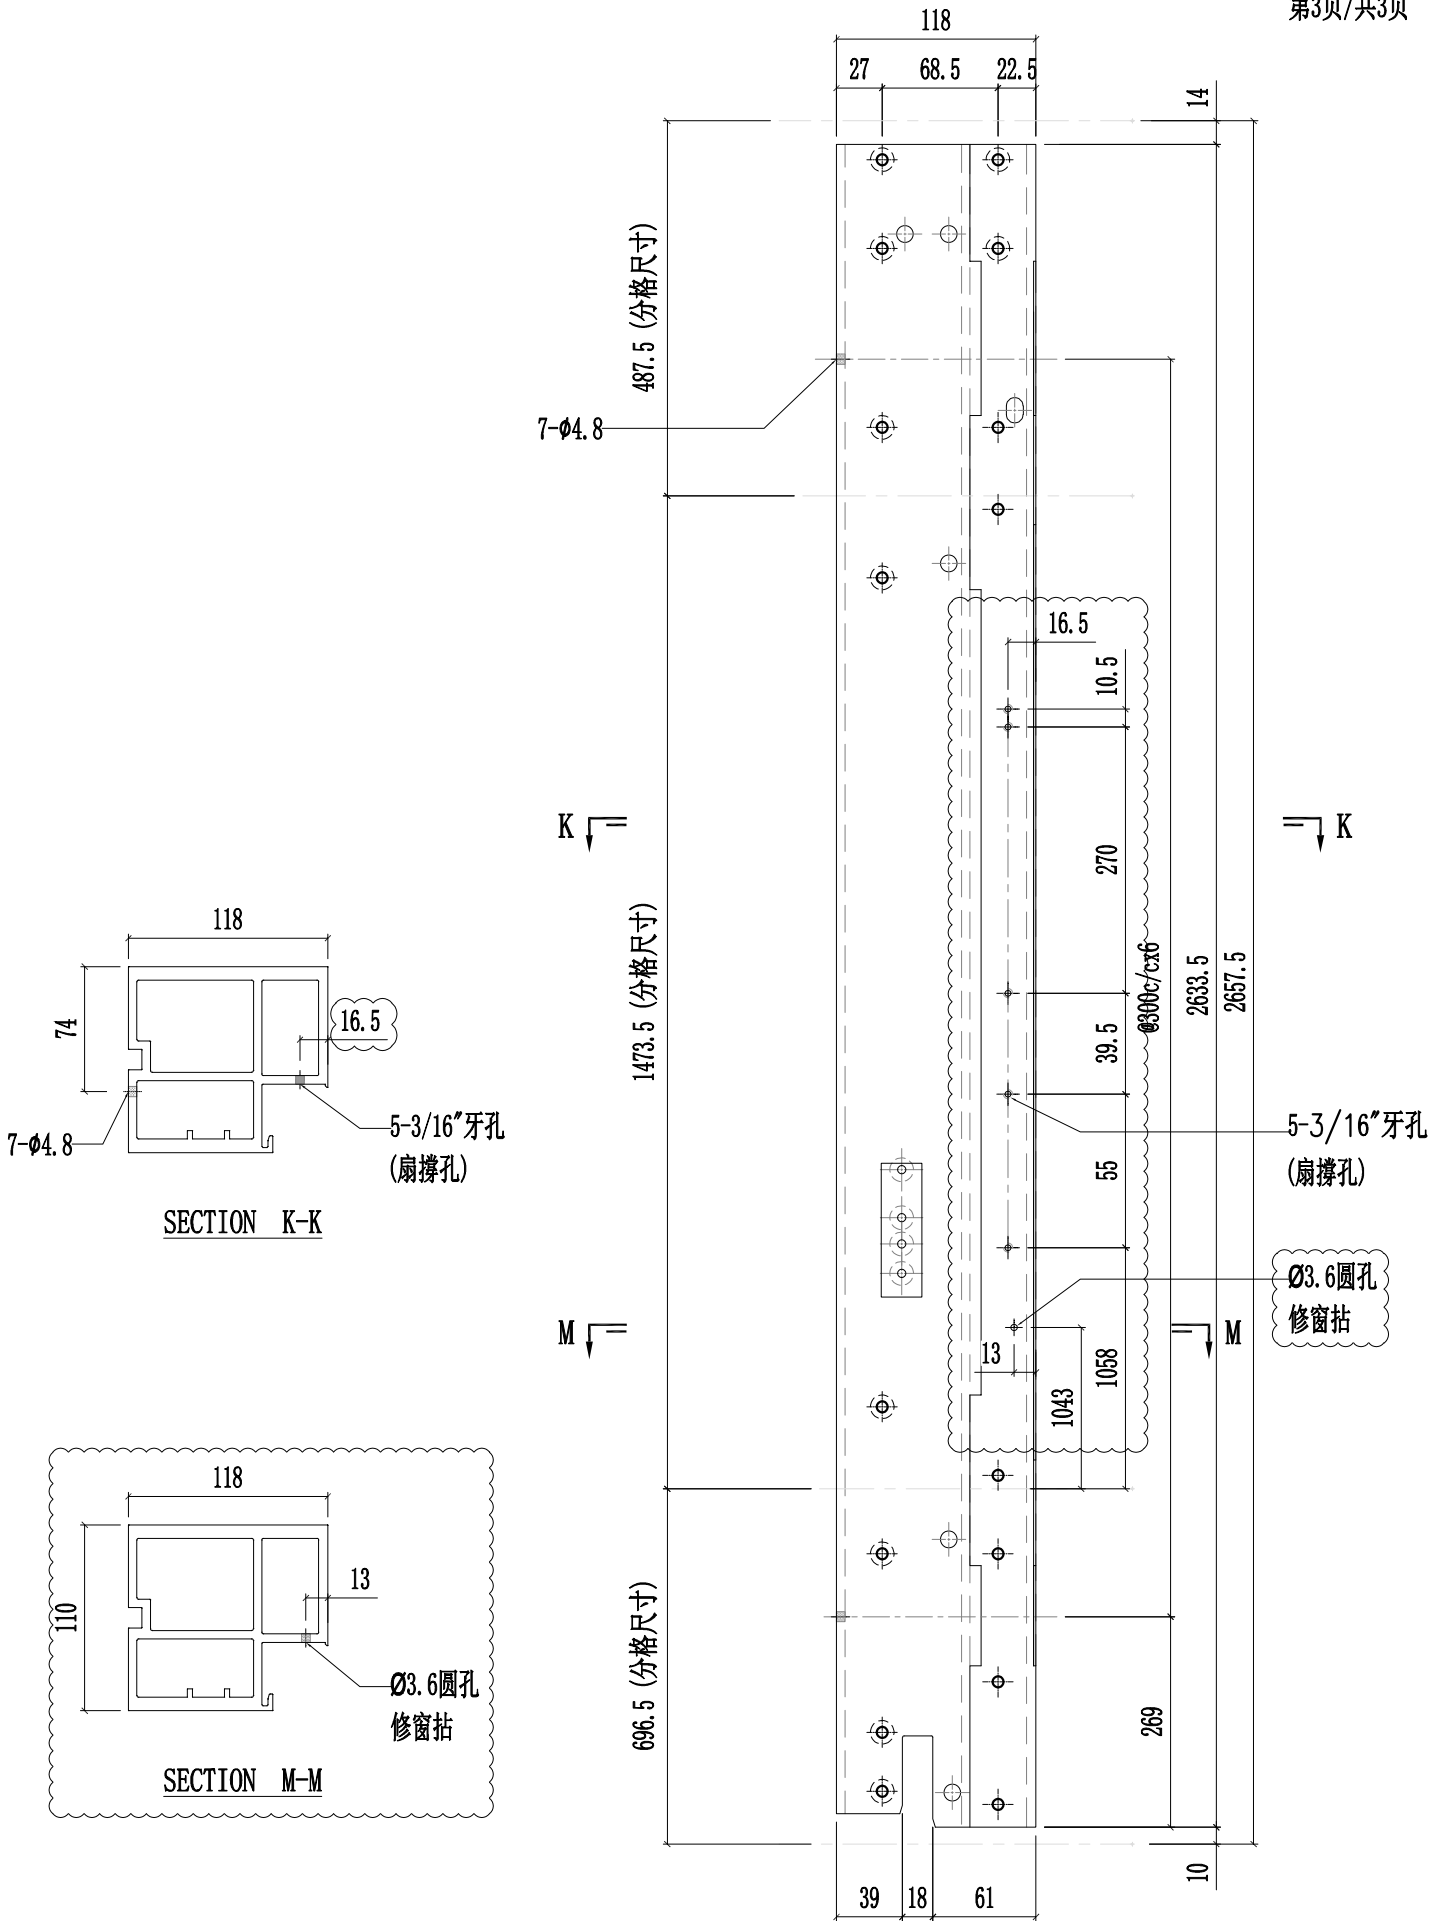





美特鋁質有限公司  
MIDI Aluminium Fabricator Ltd.

工程號	J857	類別		物料號	-									
地盘	啟德6552	制圖	陈梓豪	20220211	圖號	X86055-P27								
修改	A	B	C	採用工廠	✓	地盤	-	图纸名称	铝料加工图	復核	練松文	20220213	數量	-
日期	03.16	03.26	04.12	材料颜色	AL2:ECX3X10063S-XF1	材料	X86055	批准	林仁安	20220215	單件重量	-	(KG)	


第1页/共3页

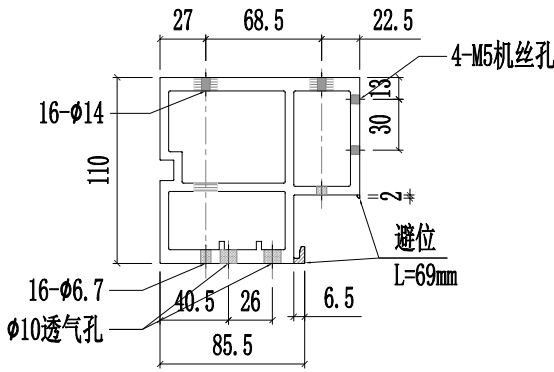


SECTION A-A

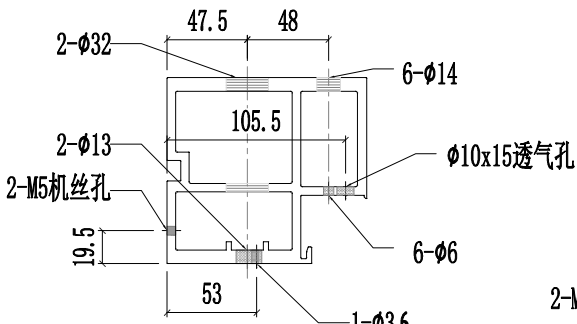


SECTION B-B

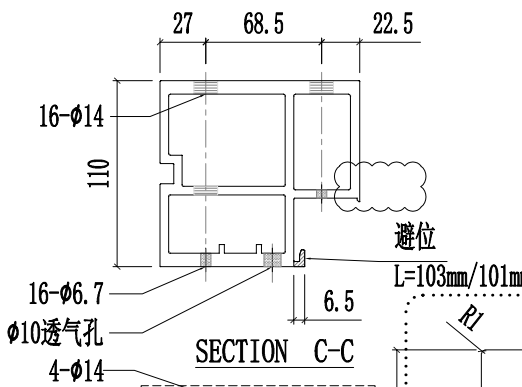


SECTION C-C

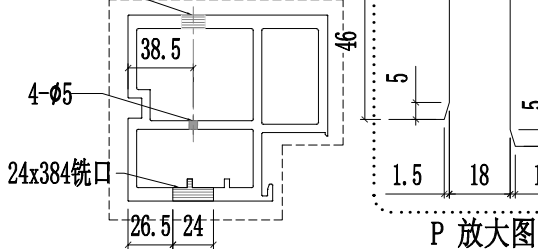

SECTION D-D

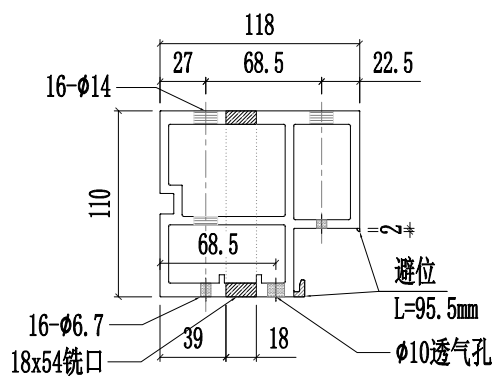


SECTION E-E

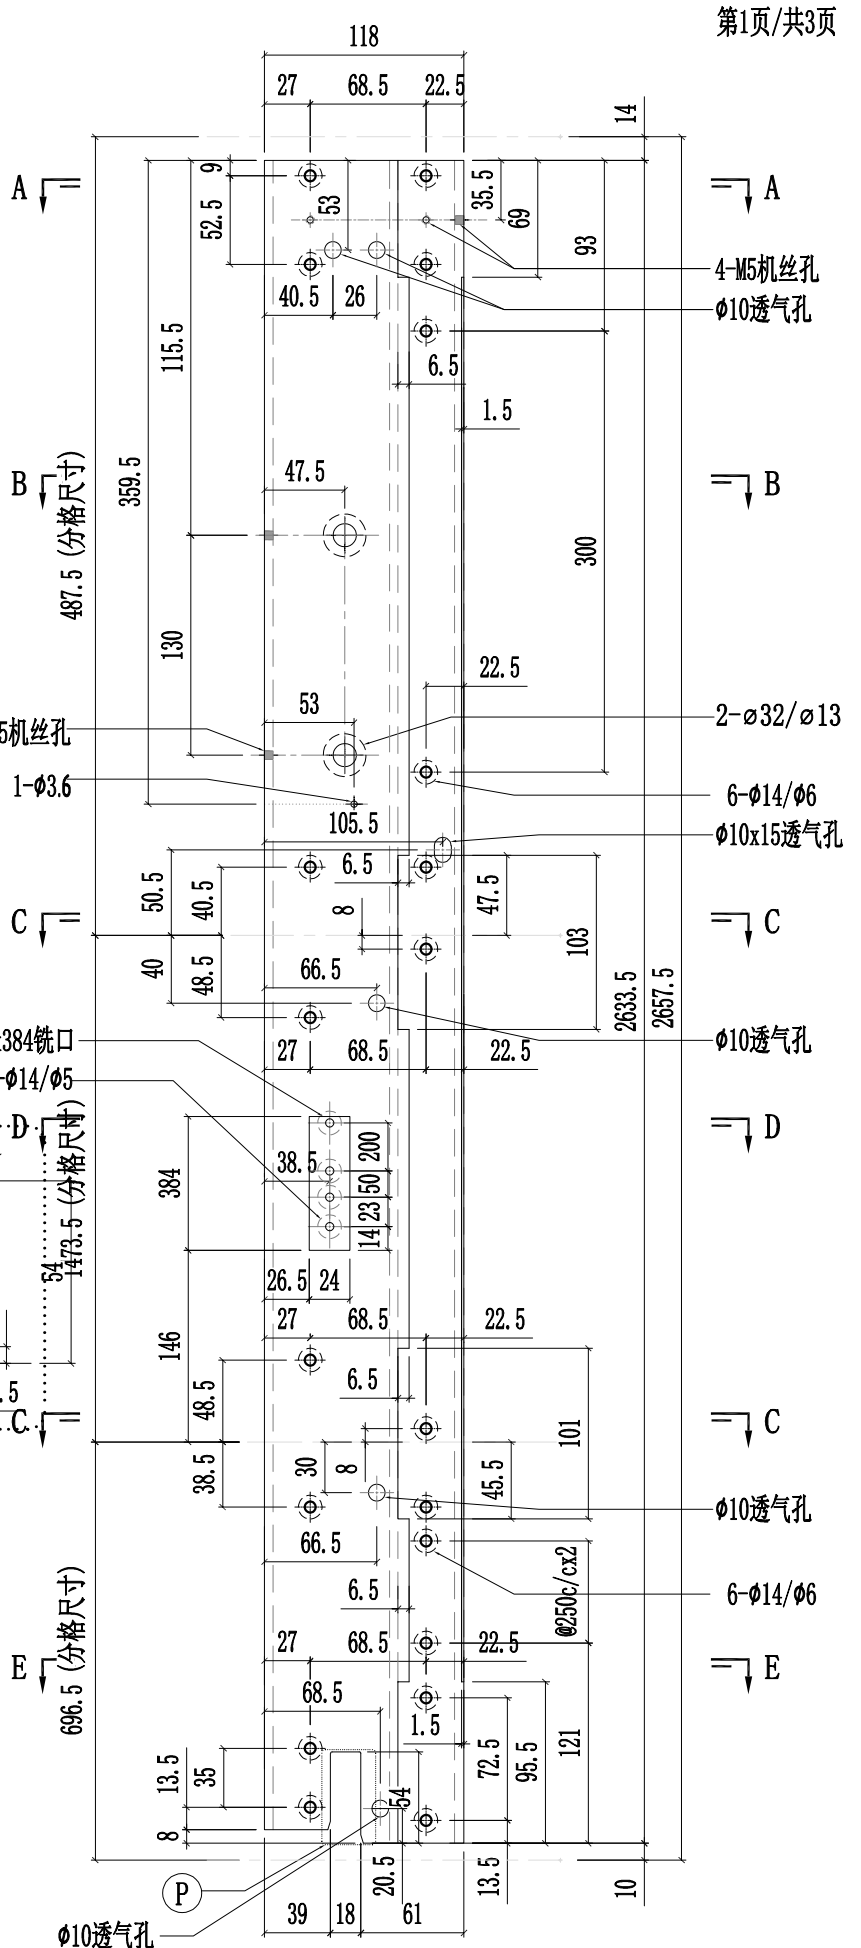



工程號	J857	類別		物料號	-										
地盘	啟德6552	制圖	陈梓豪	20220211	圖號	X86055-P27									
修改	A	B	C	採用	工廠	✓	地盤	-	图纸名称	铝料加工图	復核	練松文	20220213	數量	-
日期	03.16	03.26	04.12	材料颜色	AL2: ECK3X10063S-XF1	材料	X86055	批准	林仁安	20220215	單件重量	-	(KG)		

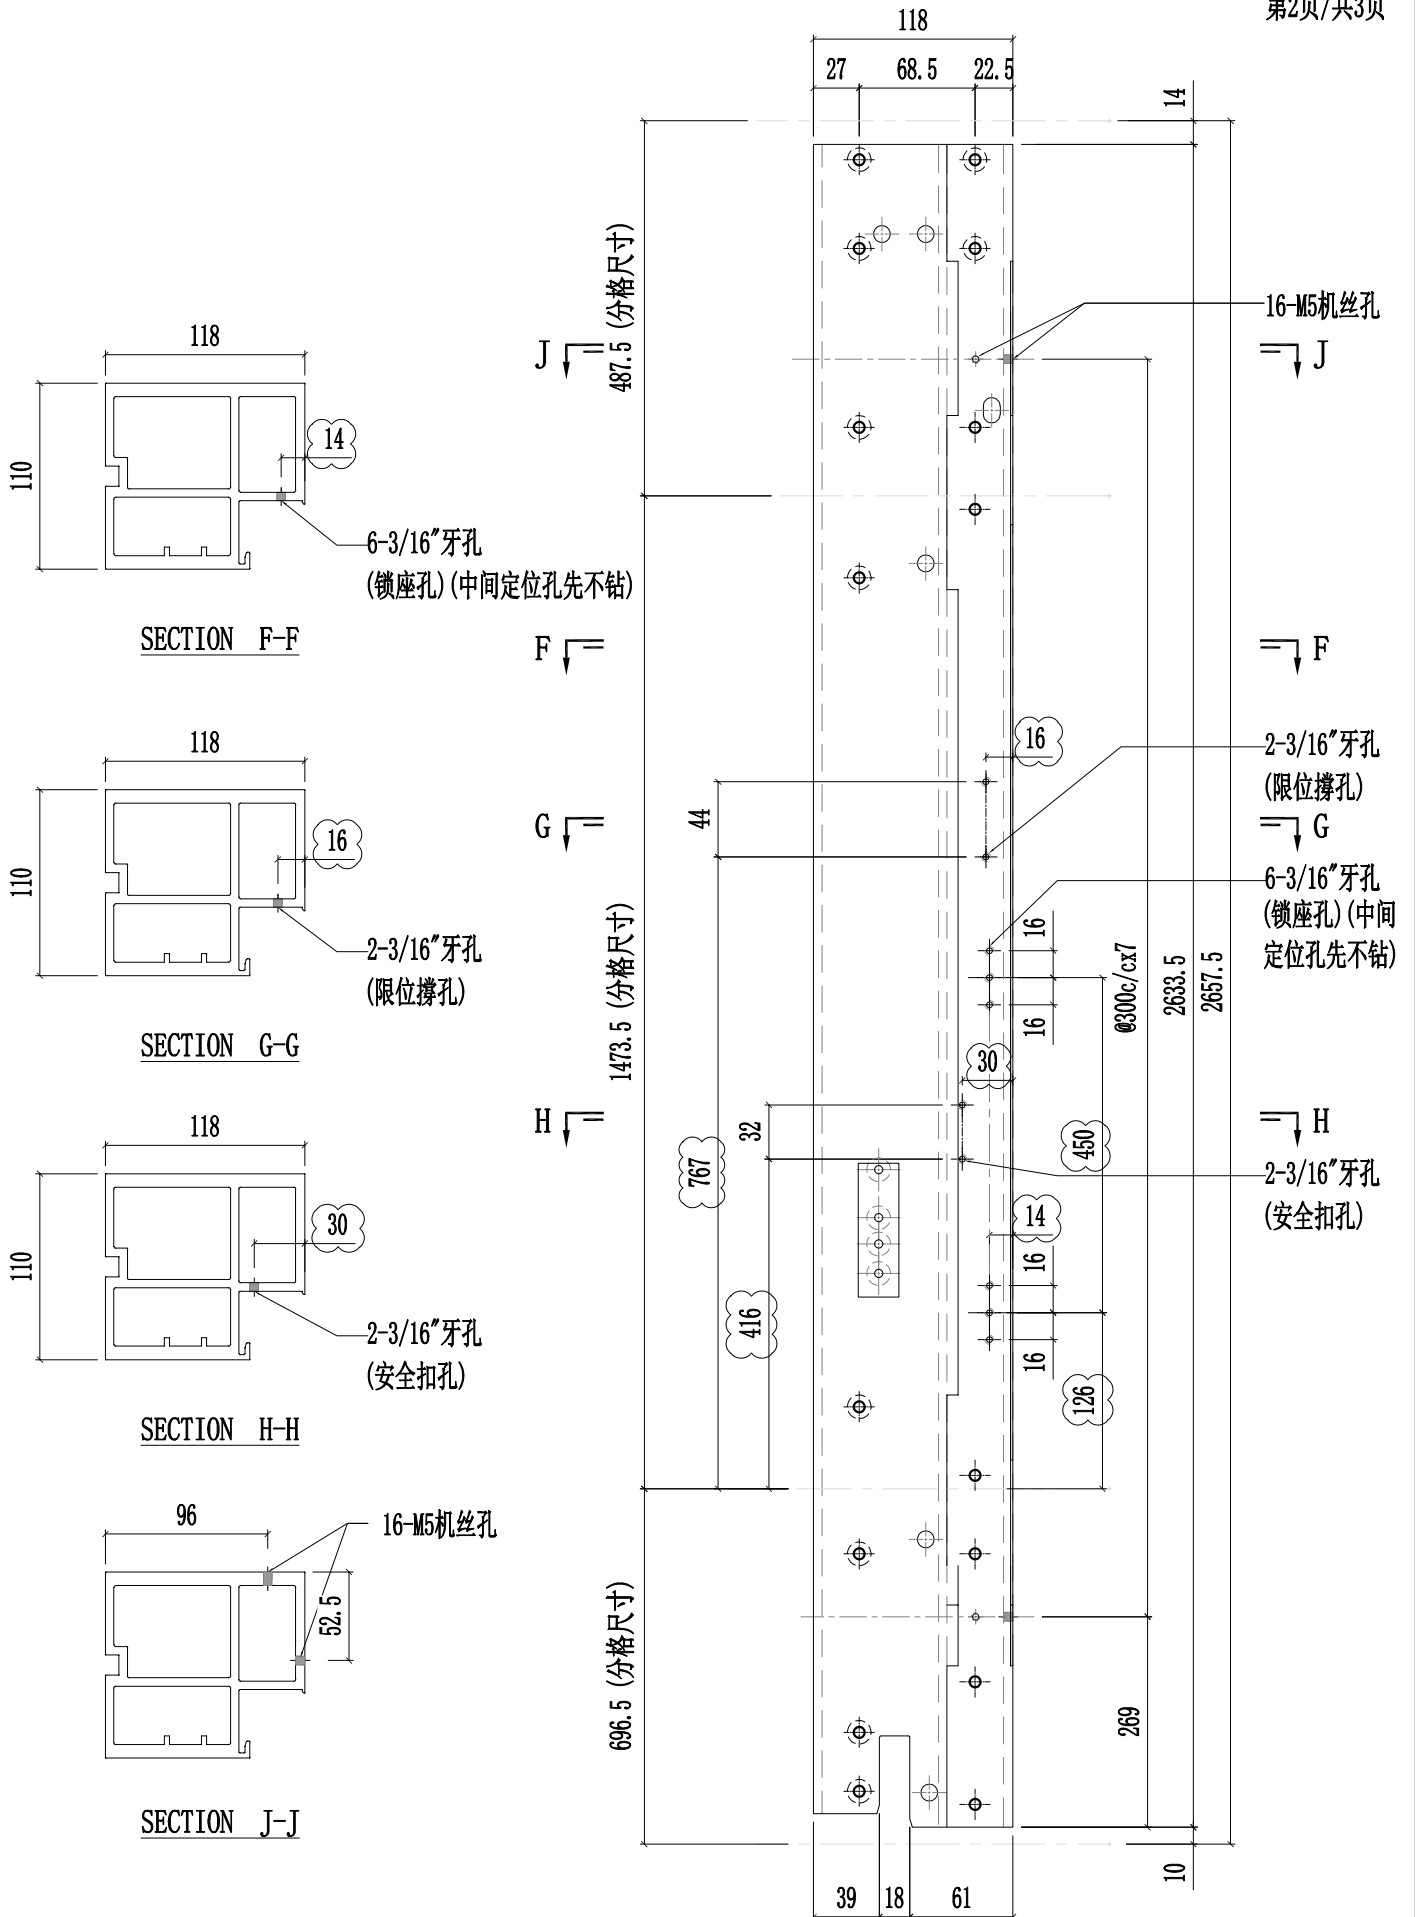




美特鋁質有限公司  
MIDI Aluminium Fabricator Ltd.

工程號	J857	類別		物料號	-									
地盘	啟德6552	制圖	陈梓豪	20220211	圖號	X86055-P27								
修改	A	B	C	採用工廠	✓	地盤	-	图纸名称	铝料加工图	復核	練松文	20220213	數量	-
日期	03.16	03.26	04.12	材料颜色	AL2:ECX3X10063S-XF1	材料	X86055	批准	林仁安	20220215	單件重量	-	(KG)	

第3页/共3页

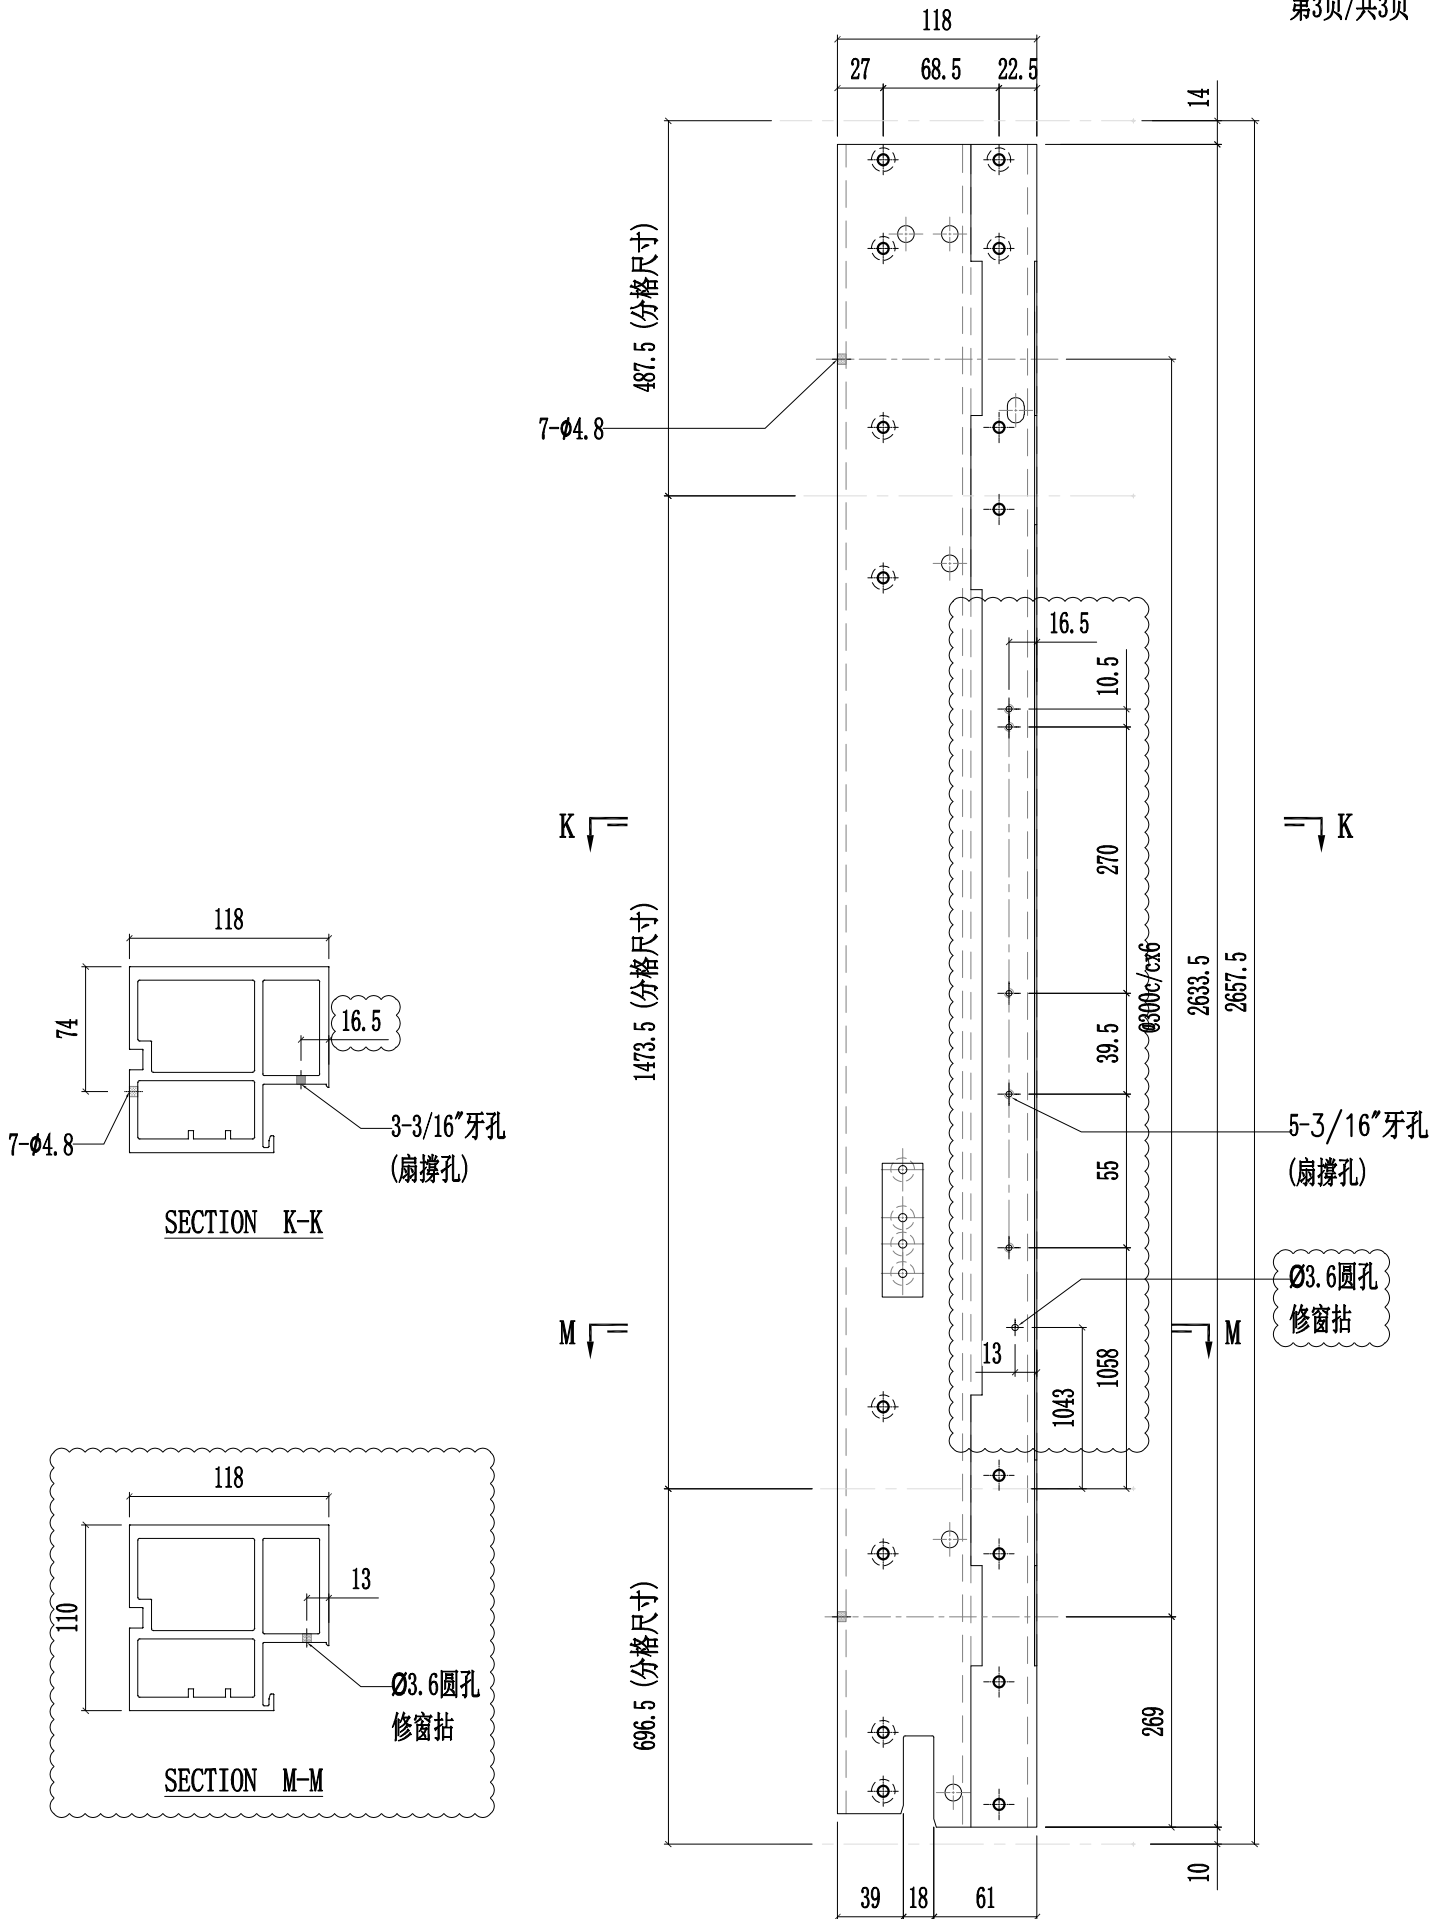




美特铝质有限公司  
MIDI Aluminium Fabricator Ltd.






工程號	J857	類別		物料號	-										
地盘	啟德6552	制圖	陈梓豪	20220211	圖號	X86055-P28									
修改	A	B	C	採用	工廠	✓	地盤	-	图纸名称	铝料加工图	復核	練松文	20220213	數量	-
日期	03.16	03.26	04.12	材料颜色	AL2:ECX3X10063S-XF1	材料	X86055	批准	林仁安	20220215	單件重量	-	(KG)		

第1页/共3页

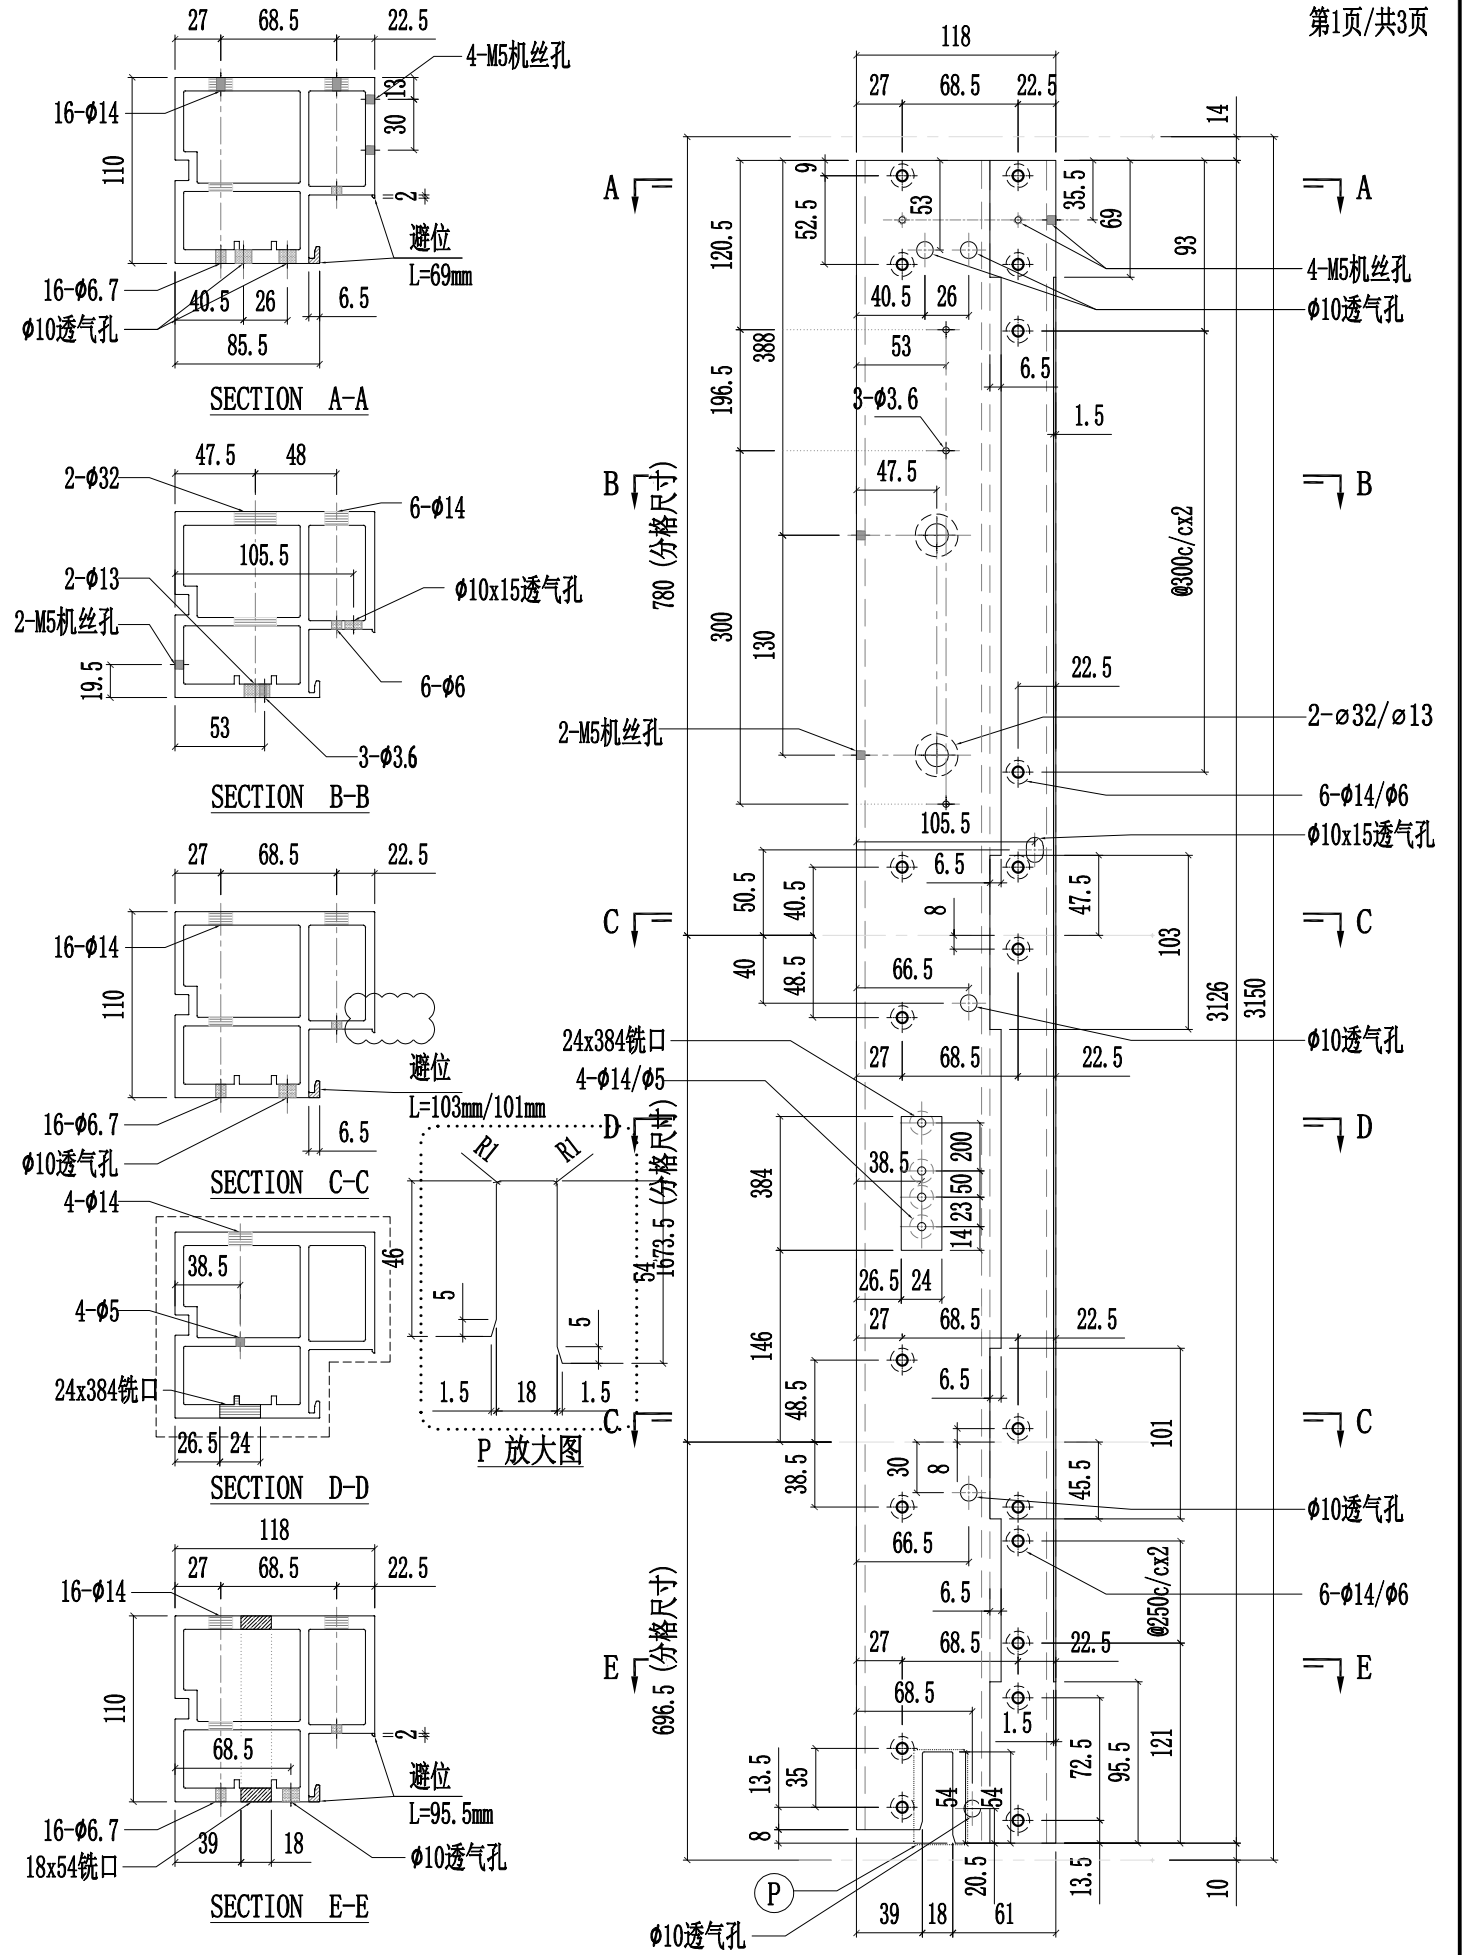



工程號	J857	類別		物料號	-		
地盘	啟德6552	制圖	陈梓豪	20220211	圖號	X86055-P28	
修改 A	B	C	採用工廠	✓	地盤	-	图纸名称
日期	03.16	03.26	04.12	材料颜色	AL2:ECK3X10063S-XF1	材料	X86055
復核	練松文		20220213	數量	-		
批准	林仁安		20220215	單件重量	- (KG)		

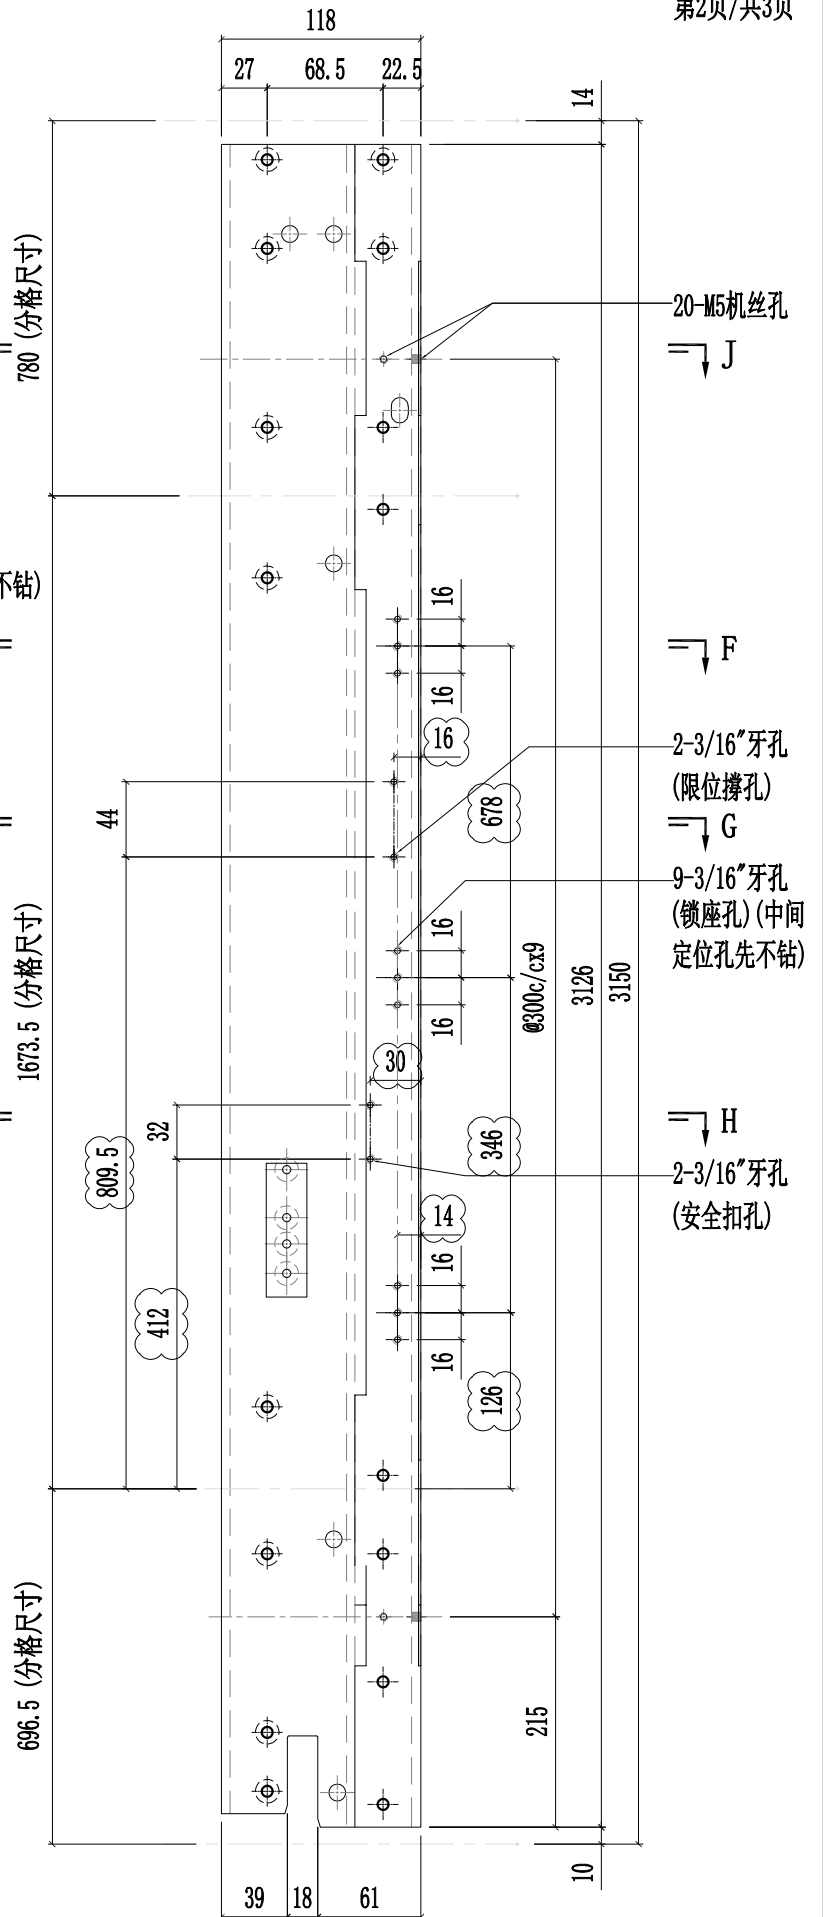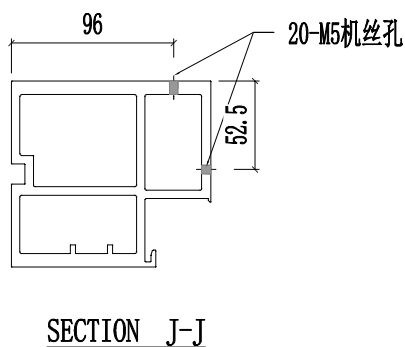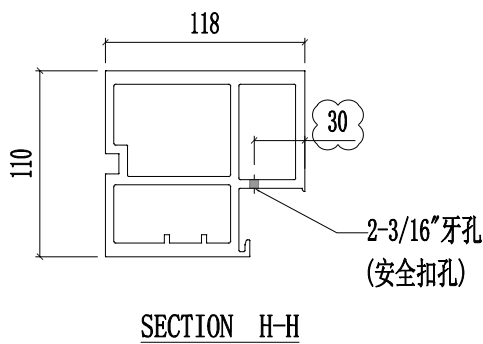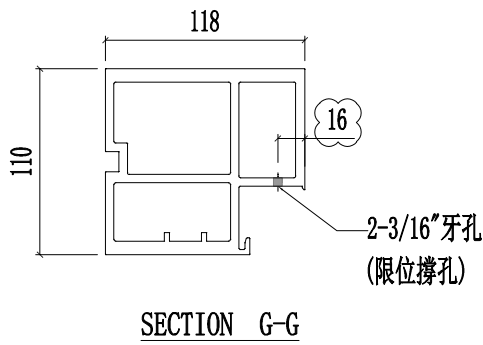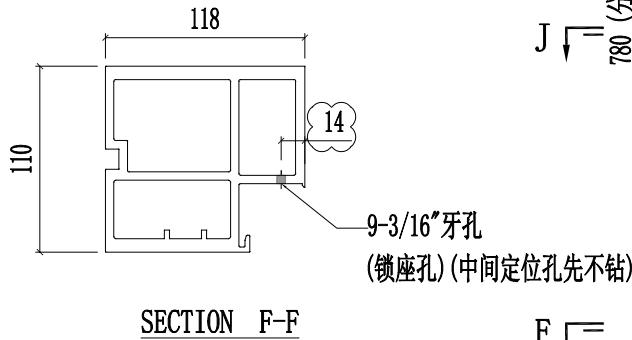




美特鋁質有限公司  
MIDI Aluminium Fabricator Ltd.


工程號	J857	類別		物料號	-										
地盘	啟德6552	制圖	陈梓豪	20220211	圖號	X86055-P28									
修改	A	B	C	採用	工廠	✓	地盤	-	图纸名称	铝料加工图	復核	練松文	20220213	數量	-
日期	03.16	03.26	04.12	材料颜色	AL2:ECK3X10063S-XF1	材料	X86055	批准	林仁安	20220215	單件重量	-	(KG)		

第3页/共3页

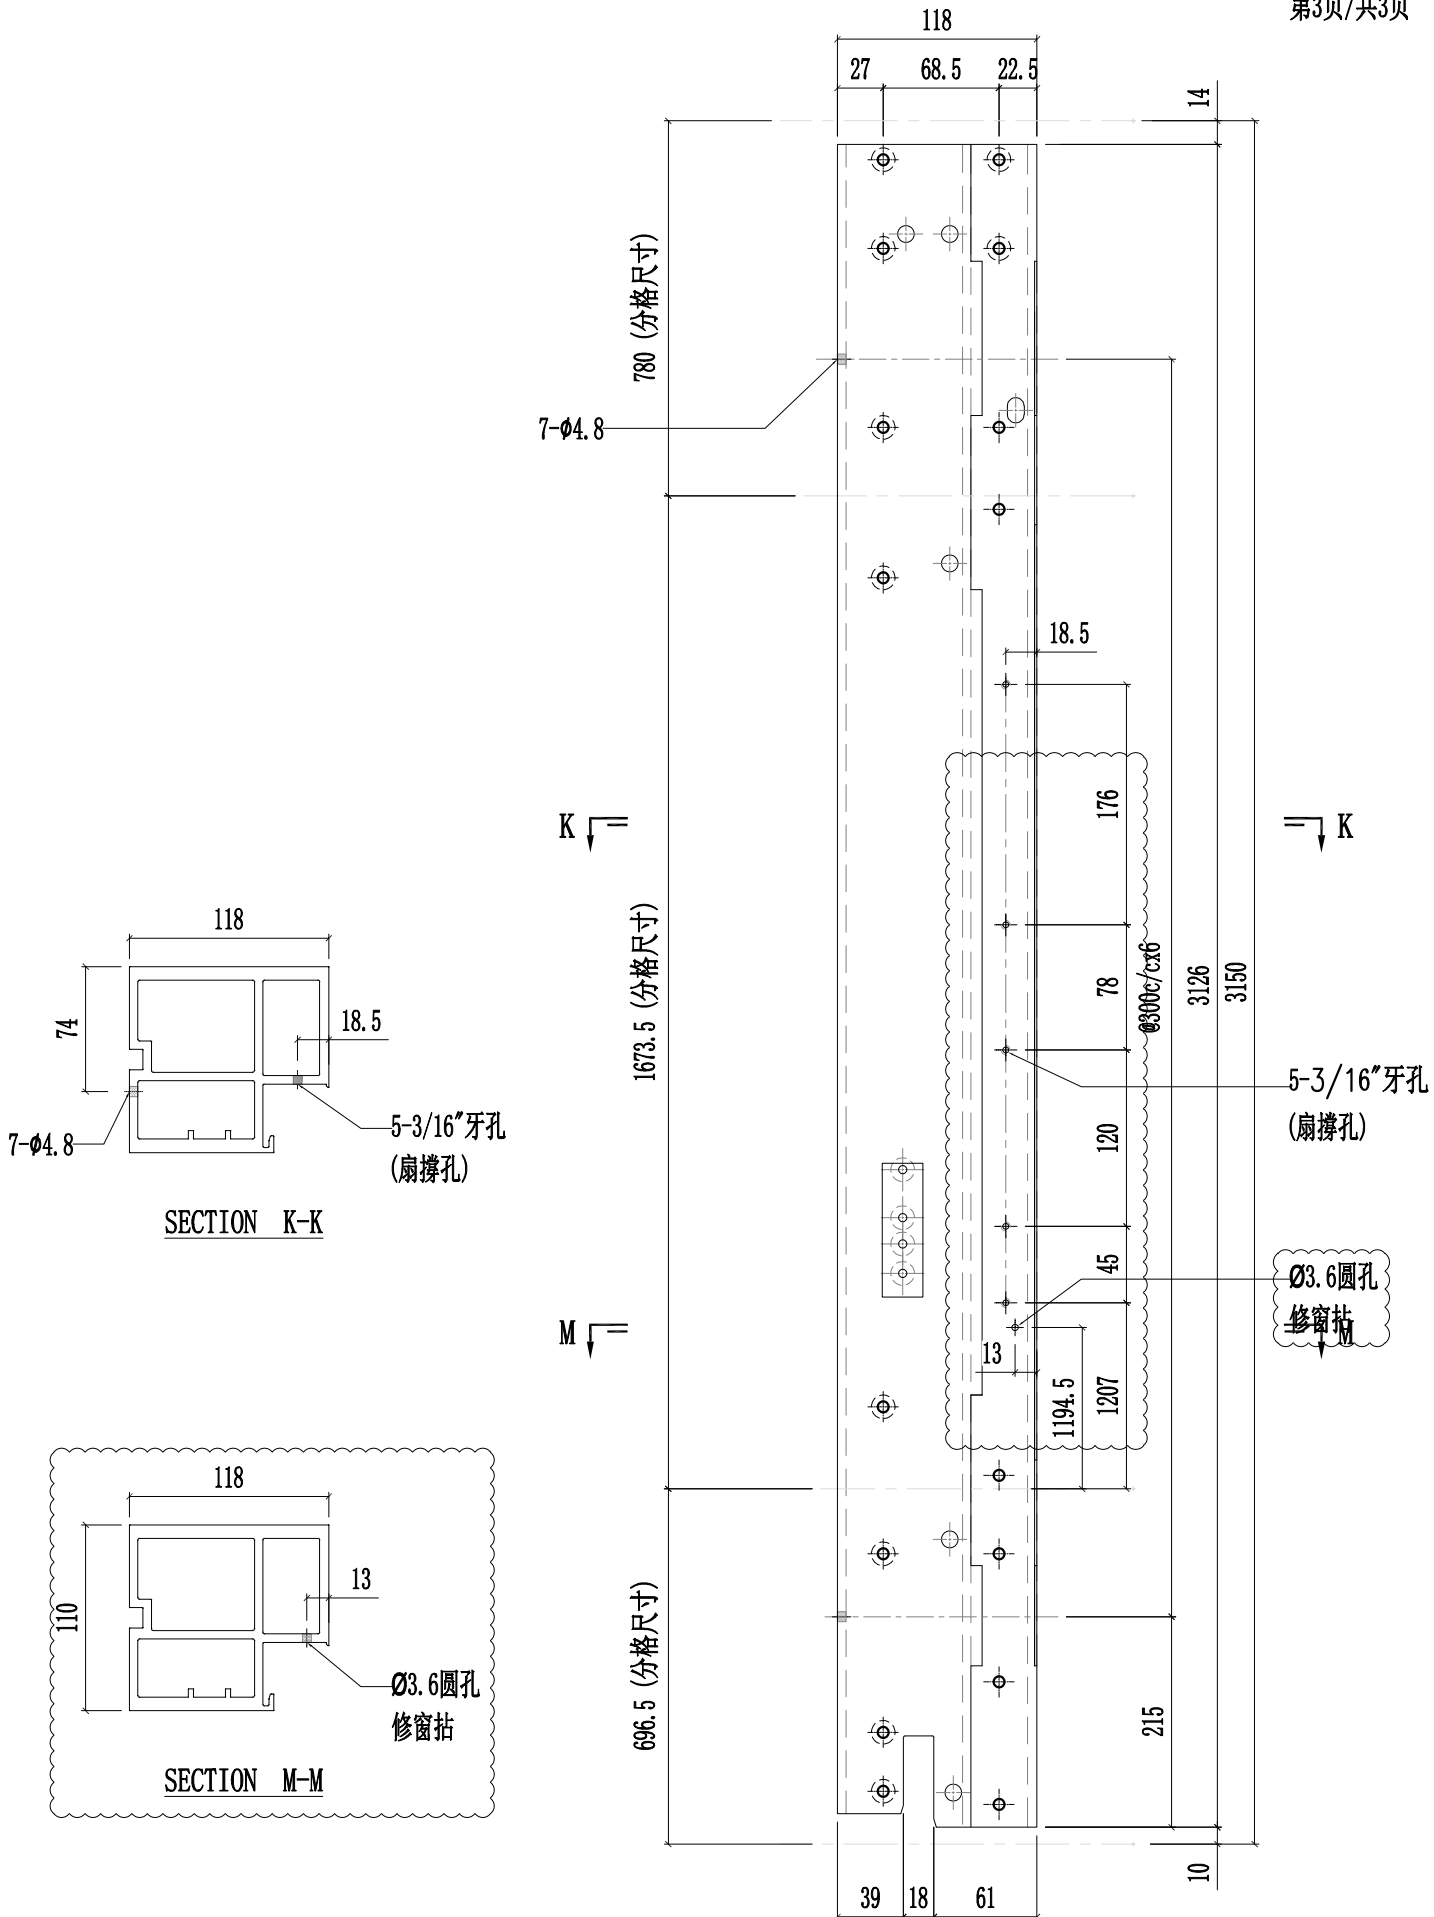




工程號	J857	類別		物料號	-							
地盘	啟德6552	制圖	陈梓豪	20220211	圖號	X86055-P29						
修改	A B C	採用工廠	✓	地盤	-	图纸名称	铝料加工图	復核	練松文	20220213	數量	-
日期	03.16 03.26 04.12	材料颜色	AL2: ECK3X10063S-XF1	材料	X86055	批准	林仁安	20220215	單件重量	-	(KG)	

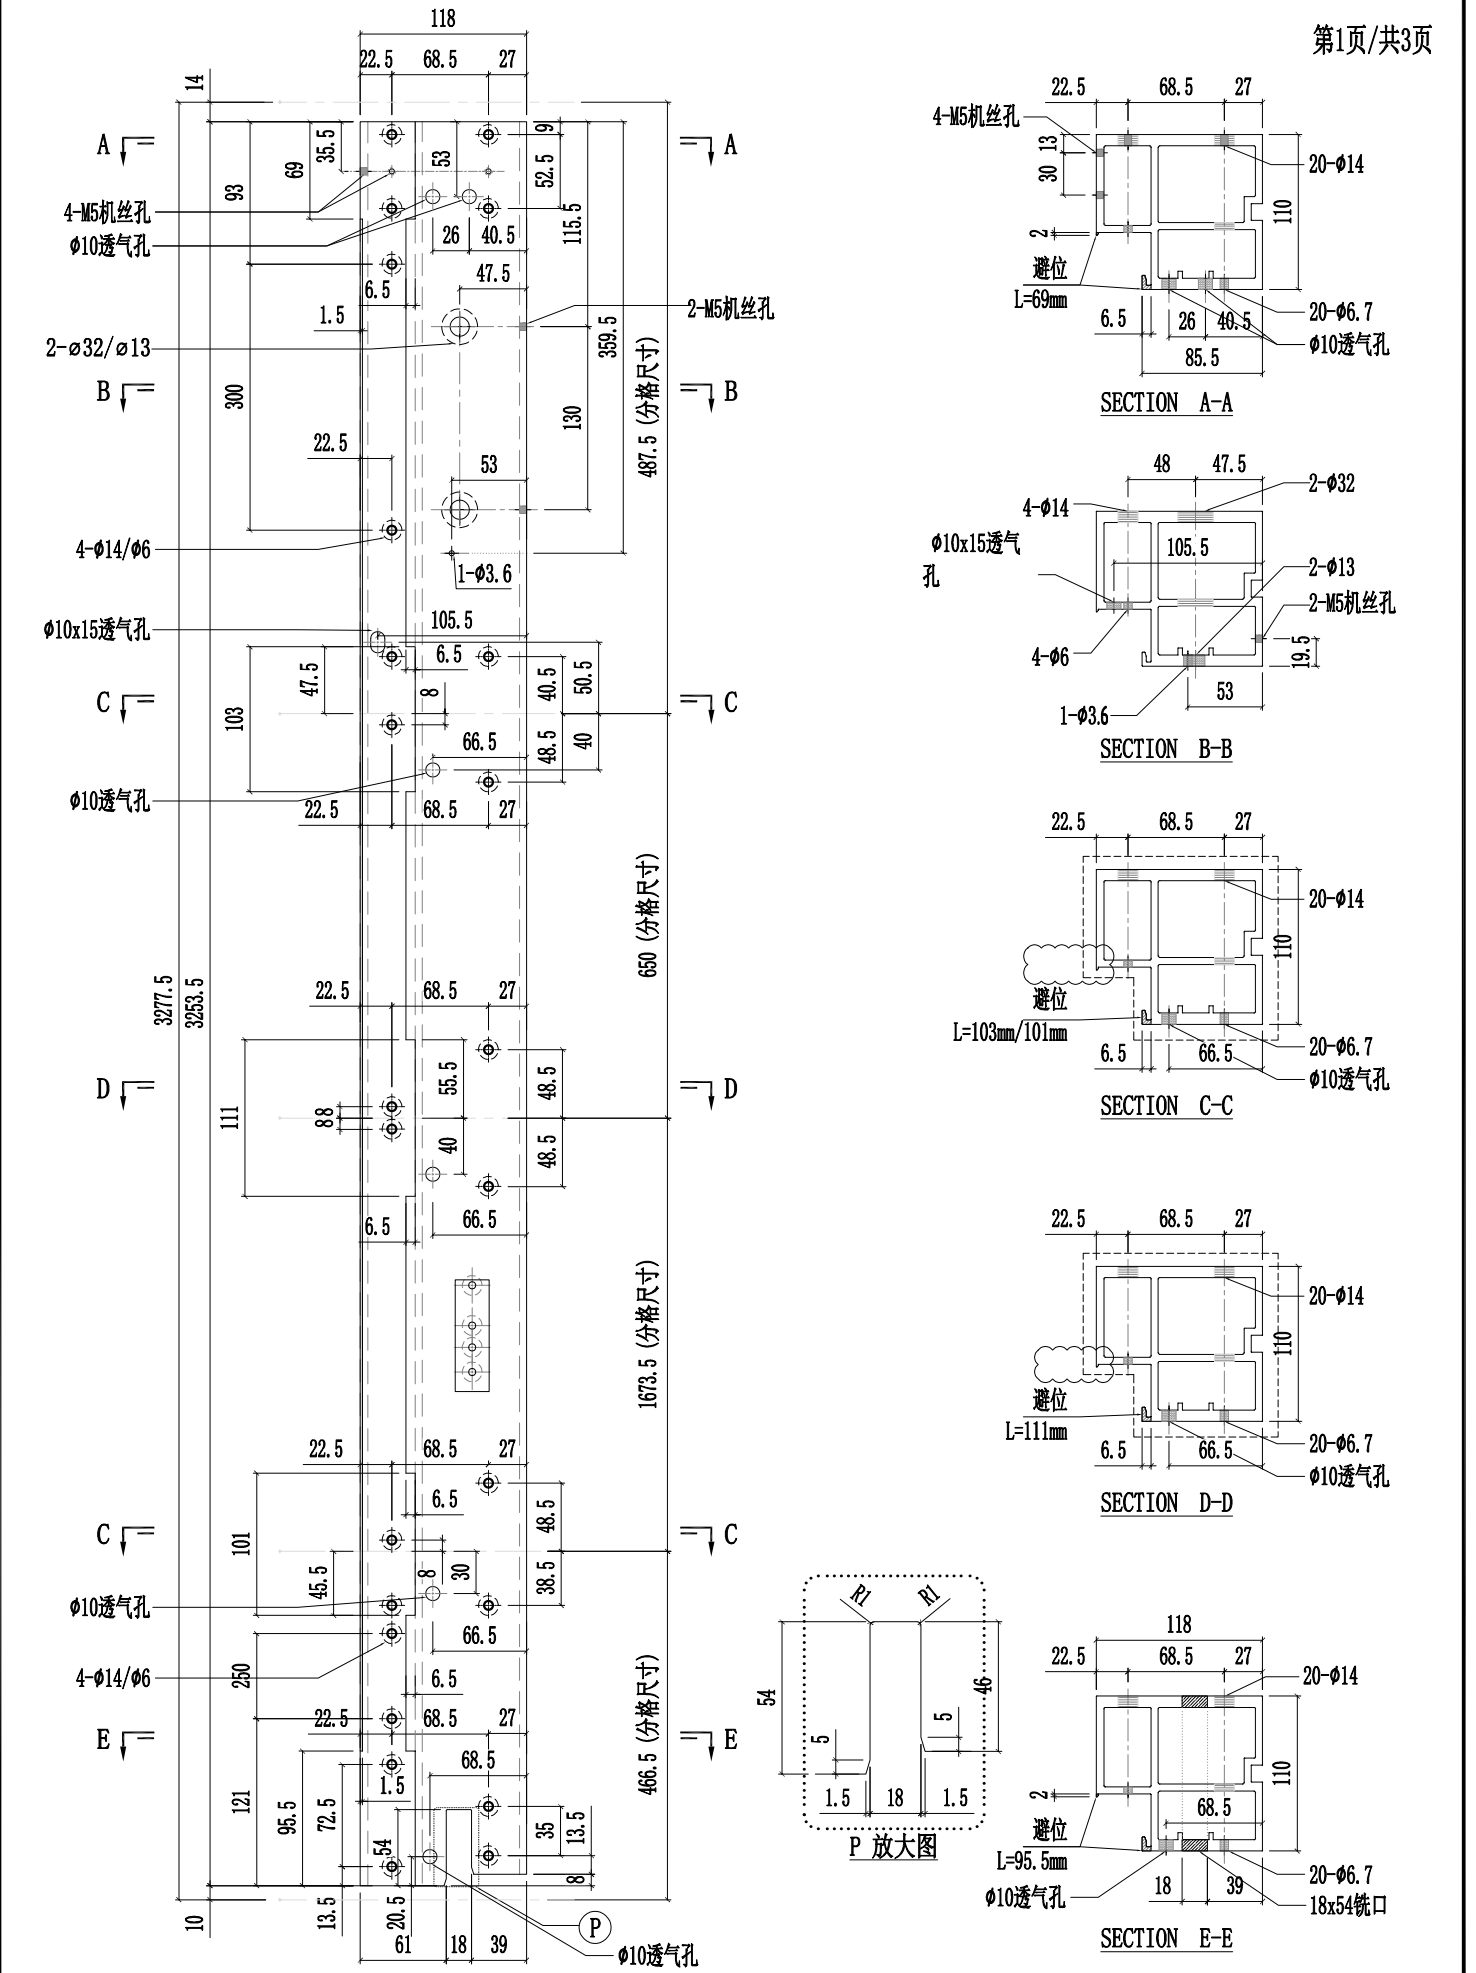





工程號	J857	類別		物料號	-									
地盘	啟德6552	制圖	陈梓豪	20220211	圖號	X86055-P29								
修改	A	B	C	採用工廠	✓	地盤	-	图纸名称	铝料加工图	復核	練松文	20220213	數量	-
日期	03.16	03.26	04.12	材料颜色	AL2:ECX3X10063S-XF1	材料	X86055	批准	林仁安	20220215	單件重量	-	(KG)	

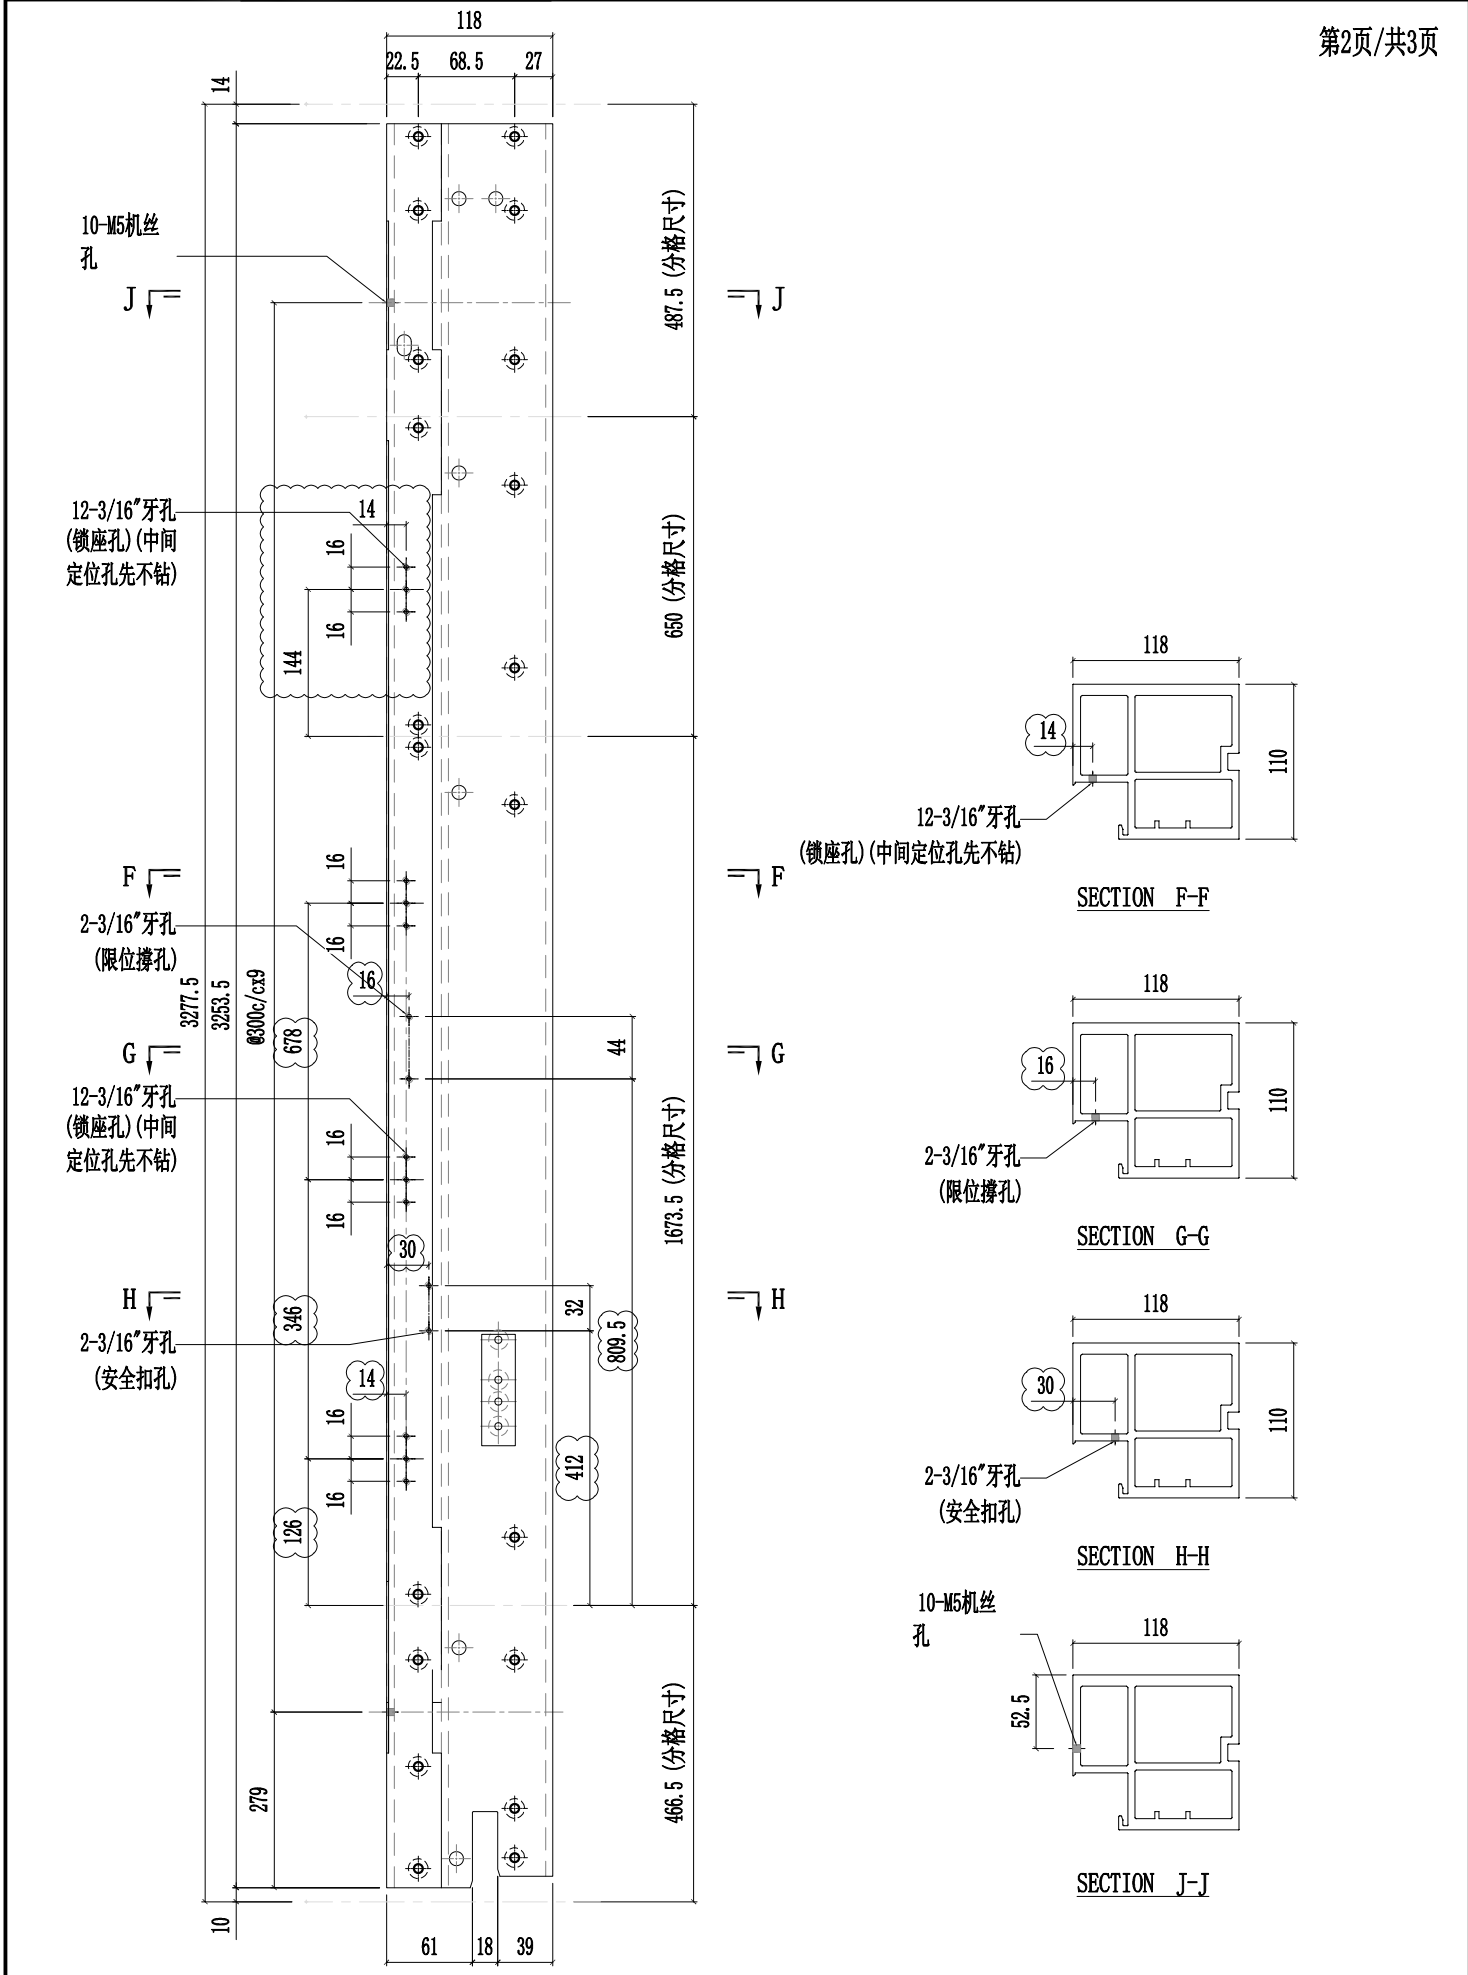





工程號	J857	類別		物料號	-									
地盤	啟德6552	制圖	陈梓豪	20220211	圖號	X86055-P29								
修改	A	B	C	採用工廠	✓	地盤	-	图纸名称	铝料加工图	復核	練松文	20220213	數量	-
日期	03.16	03.26	04.12	材料颜色	AL2:ECX3X10063S-XF1	材料	X86055	批准	林仁安	20220215	單件重量	-	(KG)	

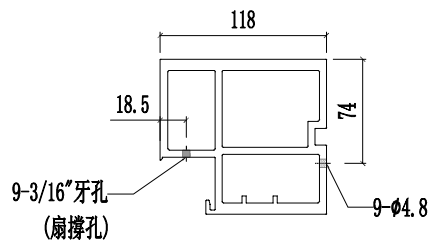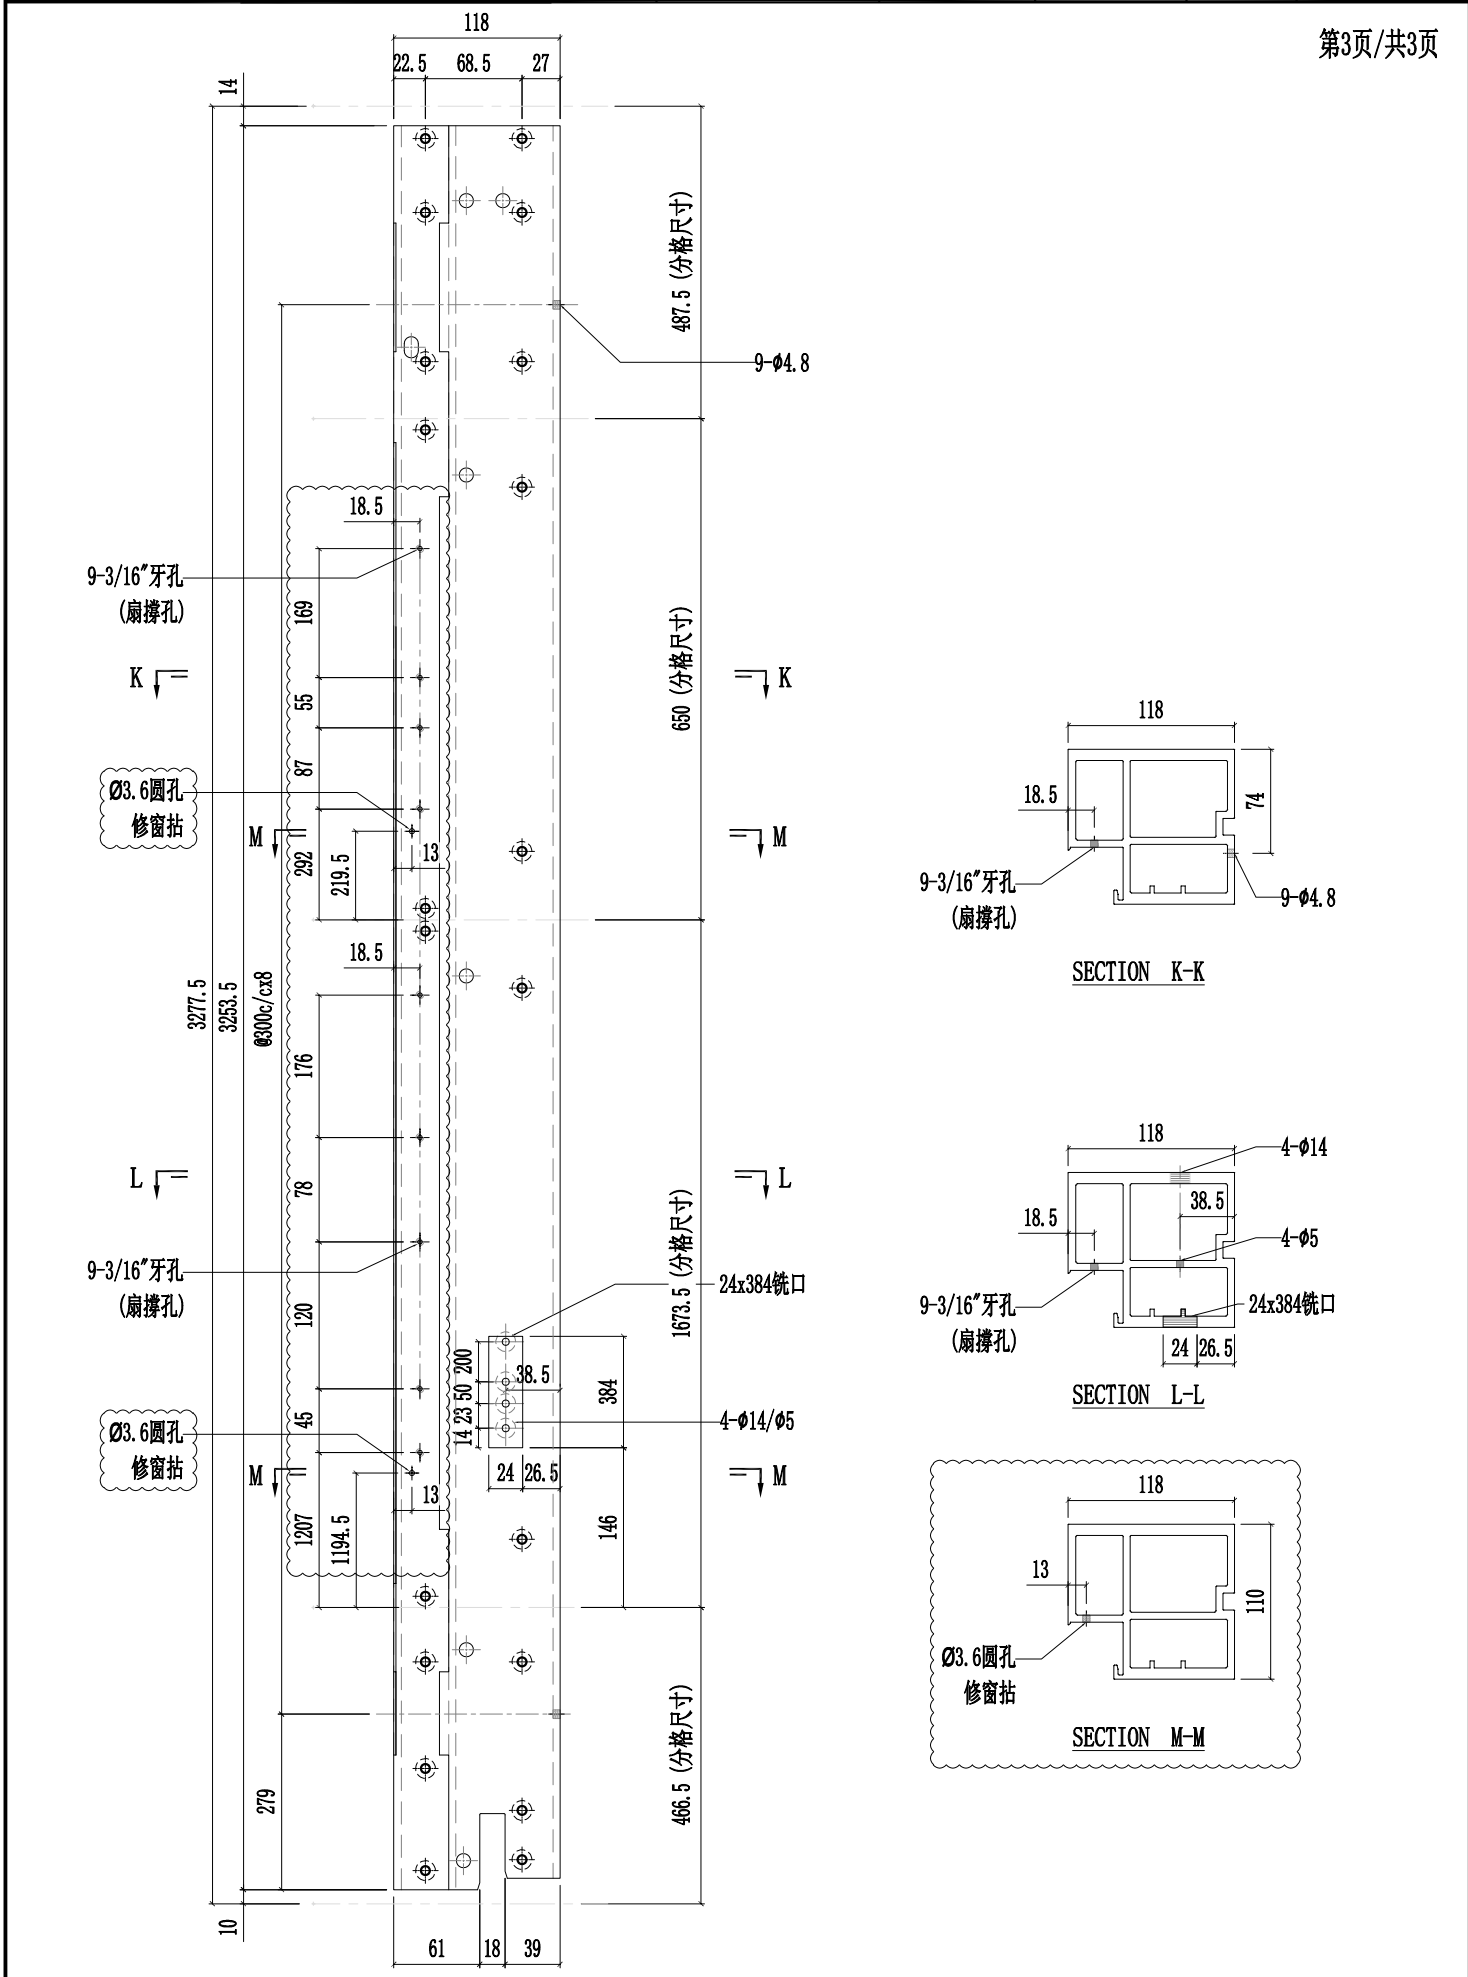

SECTION K-K

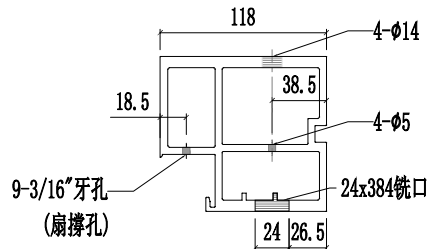

SECTION L-L

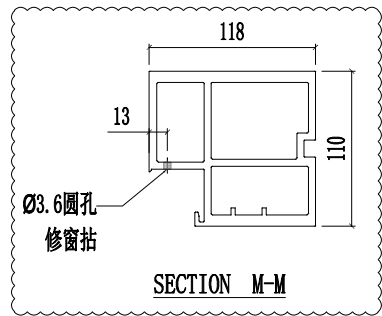


SECTION M-M




美特铝质有限公司  
MIDI Aluminium Fabricator Ltd.

工程號	J857	類別		物料號	-							
地盘	啟德6552	制圖	陈梓豪	20220211	圖號	X86055-P30						
修改	A B C	採用工廠	✓	地盤	-	图纸名称	铝料加工图	復核	練松文	20220213	數量	-
日期	03.16 03.26 04.12	材料颜色	AL2:ECX3X10063S-XF1	材料	X86055	批准	林仁安	20220215	單件重量	-	(KG)	


第1页/共3页

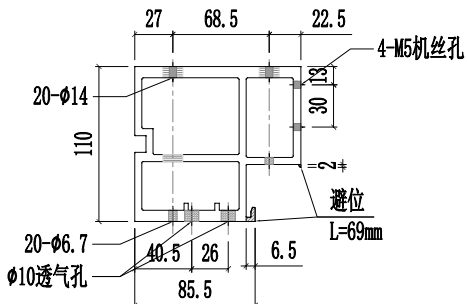


SECTION A-A

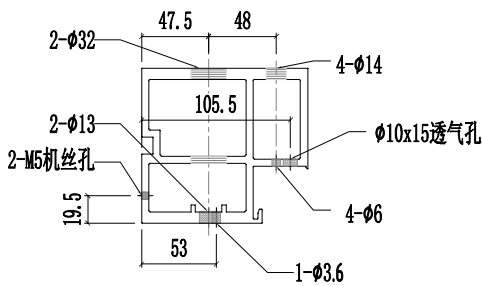


SECTION B-B

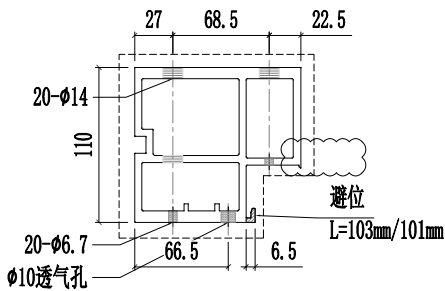



SECTION C-C

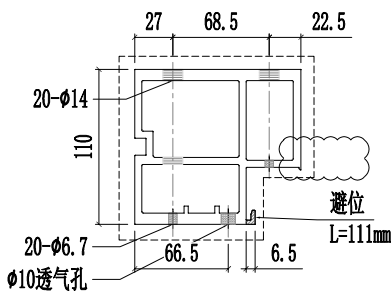

SECTION D-D

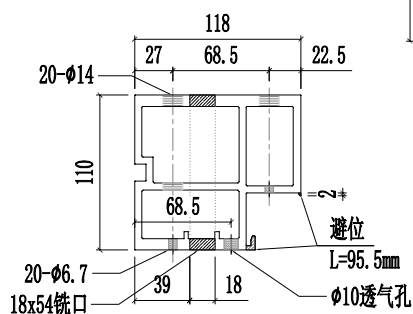


SECTION E-E

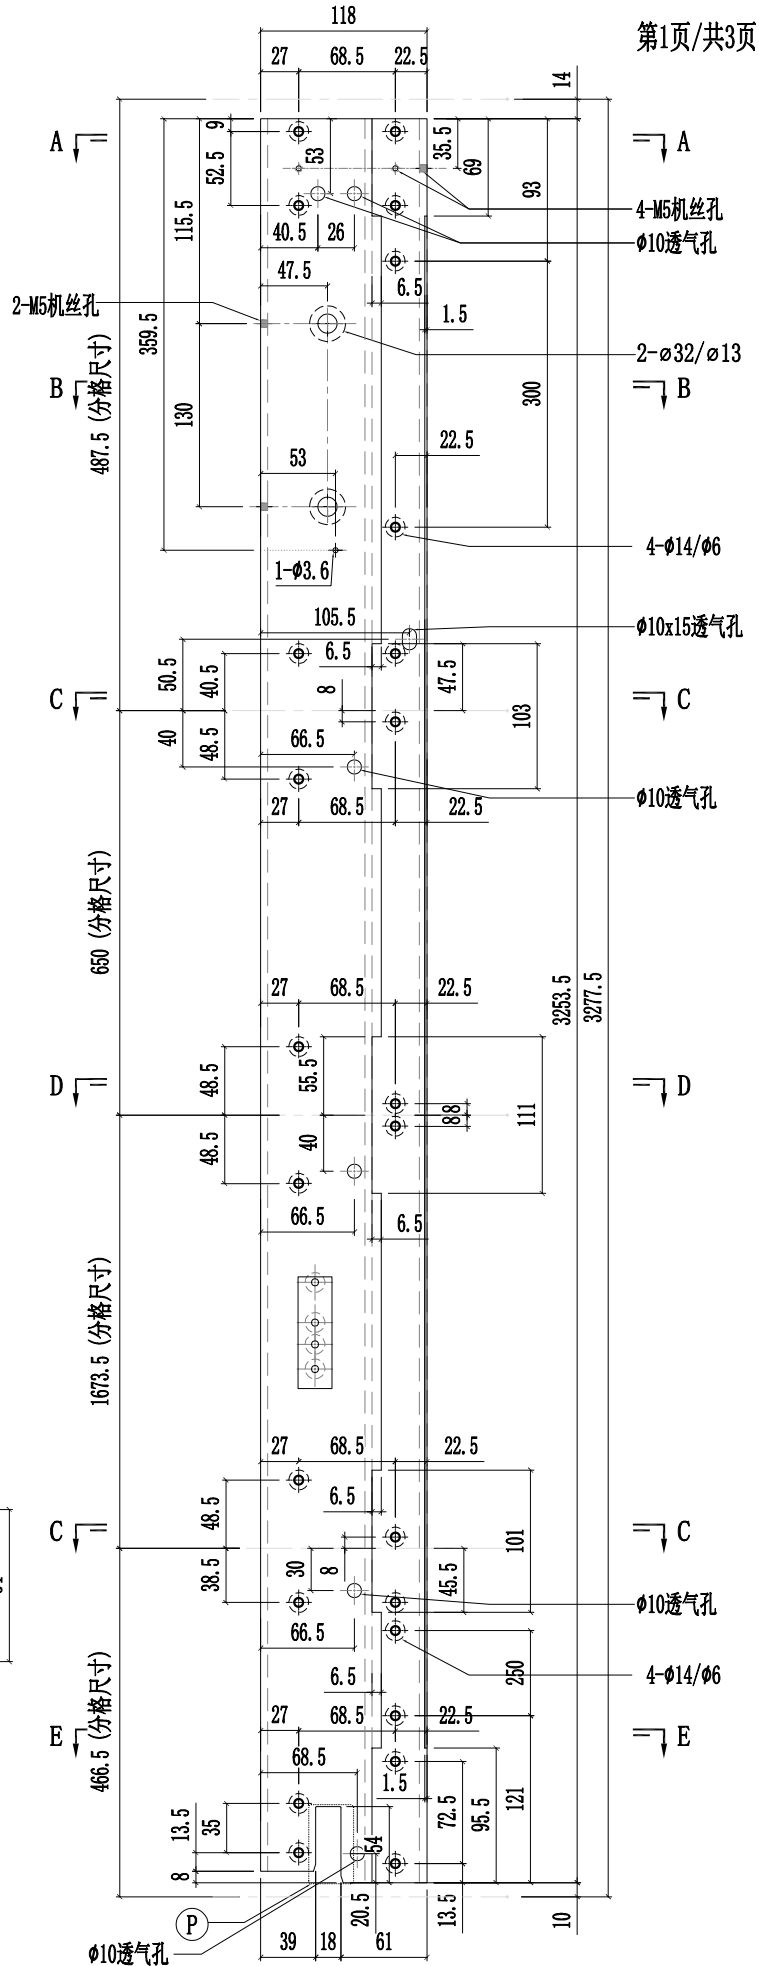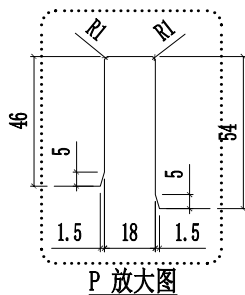







工程號	J857	類別		物料號	-										
地盘	啟德6552	制圖	陈梓豪	20220211	圖號	X86055-P30									
修改	A	B	C	採用	工廠	✓	地盤	-	图纸名称	铝料加工图	復核	練松文	20220213	數量	-
日期	03.16	03.26	04.12	材料颜色	AL2:ECK3X10063S-XF1	材料	X86055	批准	林仁安	20220215	單件重量	-	(KG)		

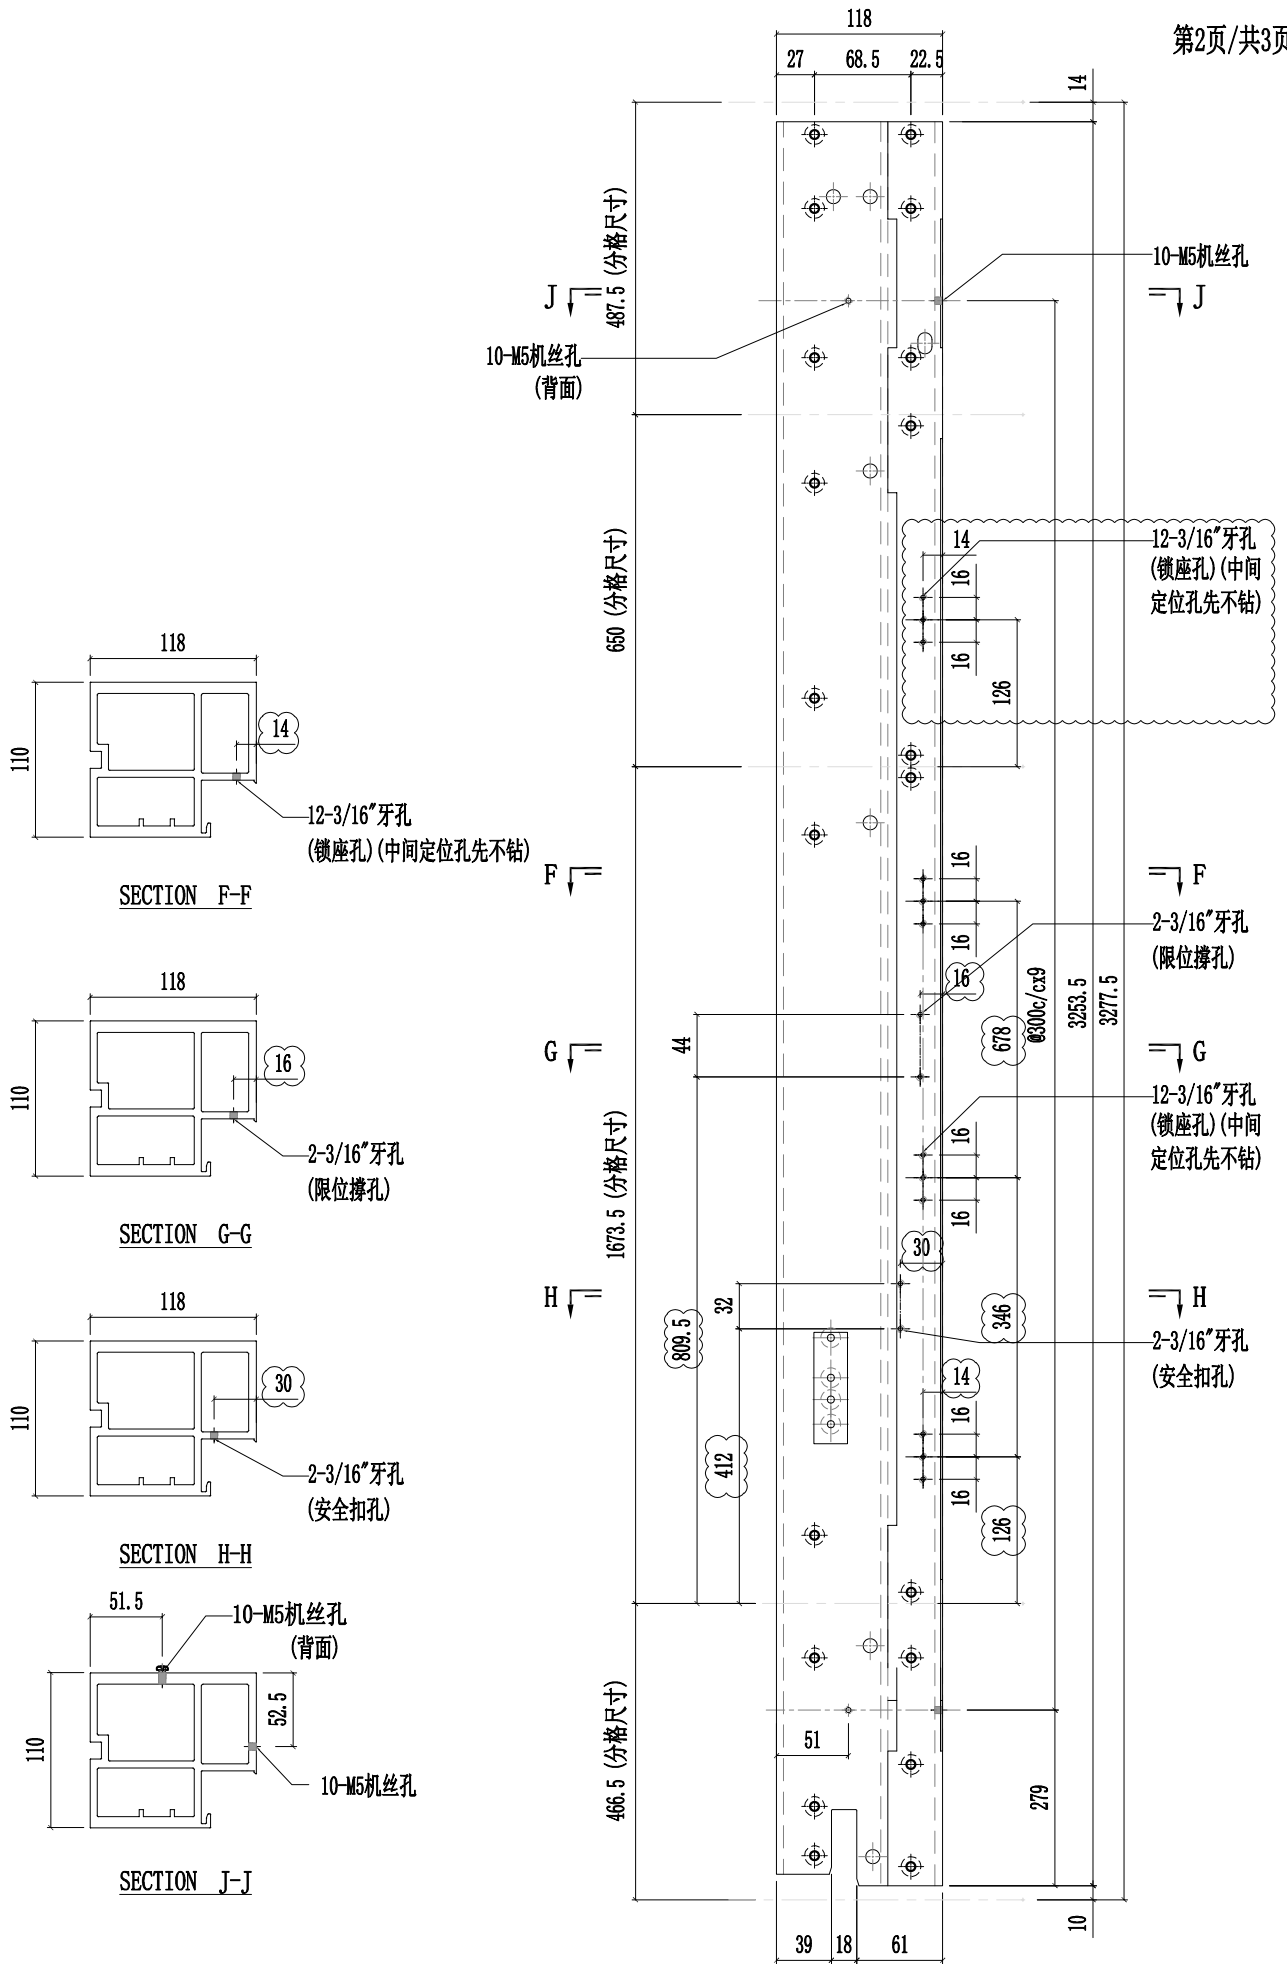





工程號	J857	類別		物料號	-									
地盘	啟德6552	制圖	陈梓豪	20220211	圖號	X86055-P30								
修改	A	B	C	採用工廠	✓	地盤	-	图纸名称	铝料加工图	復核	練松文	20220213	數量	-
日期	03.16	03.26	04.12	材料颜色	AL2:ECX3X10063S-XF1	材料	X86055	批准	林仁安	20220215	單件重量	-	(KG)	

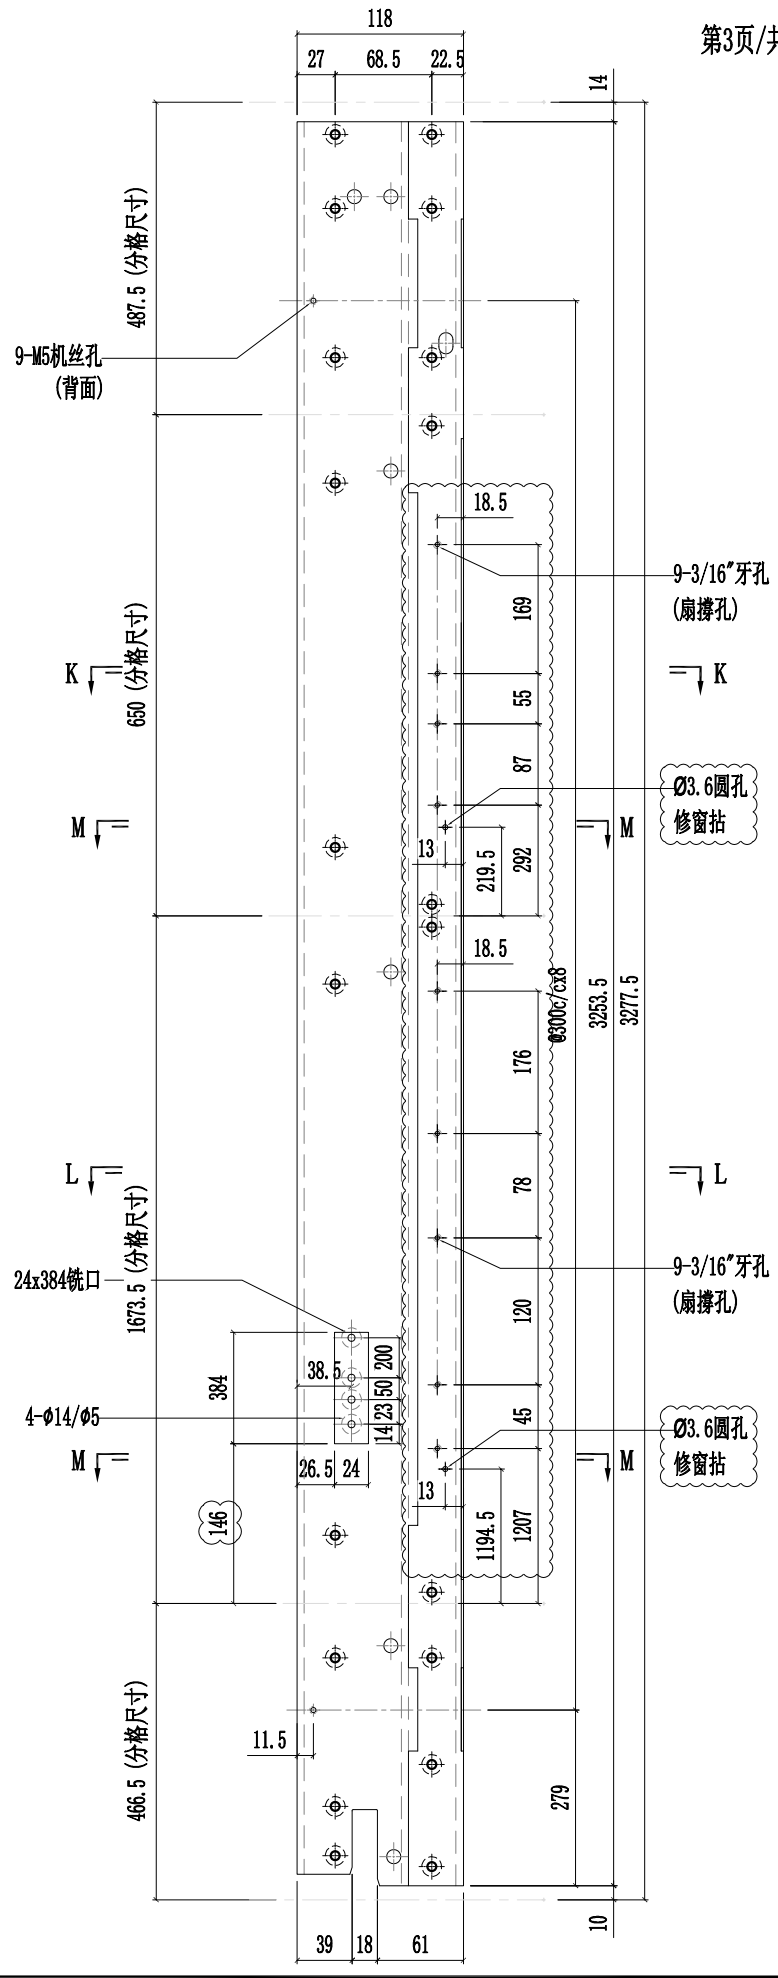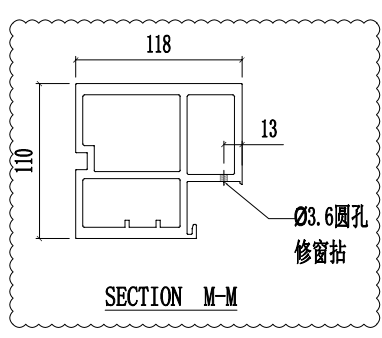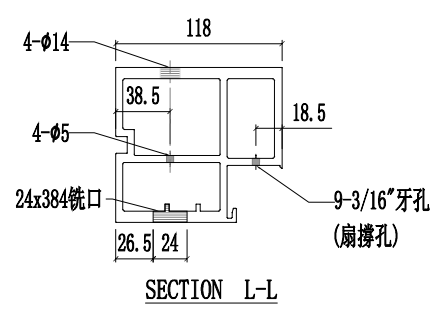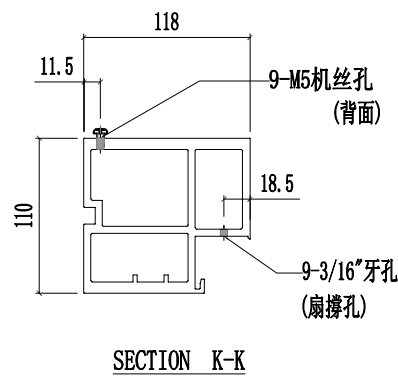




美特鋁質有限公司  
MIDI Aluminium Fabricator Ltd.


工程號	J857	類別		物料號	-						
地盘	啟德6552	制圖	陈梓豪	20220211	圖號	X86055-P31					
修改	A B C	採用	工廠	✓	地盤	-					
日期	03.16 03.26 04.12	材料颜色	AL2:ECX3X10063S-XF1	材料	X86055	批准	林仁安	20220215	單件重量	-	(KG)

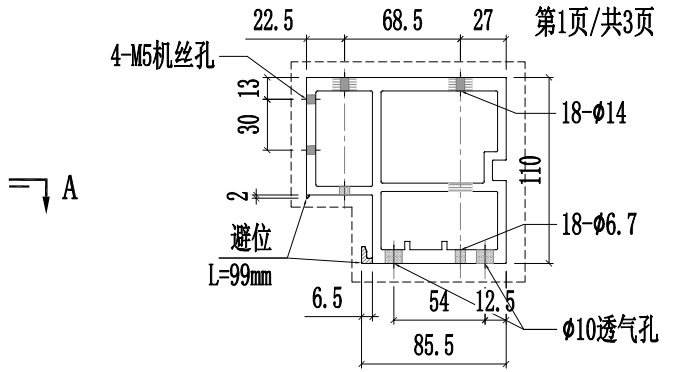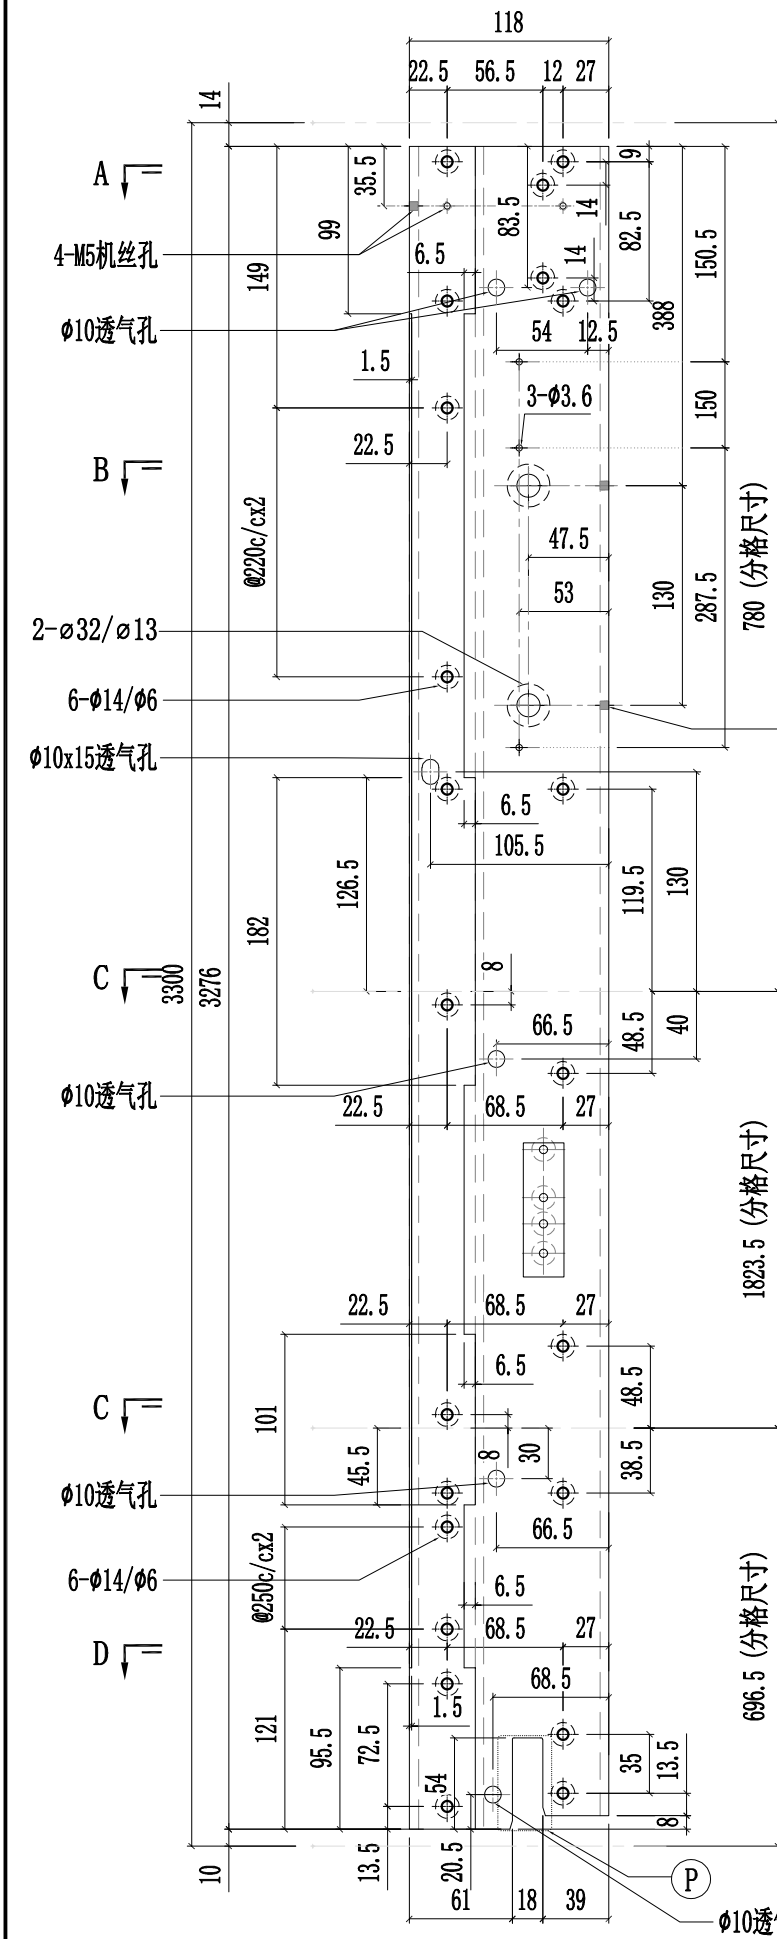


SECTION A-A

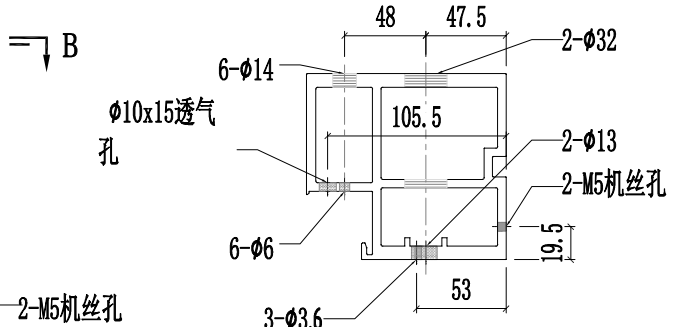


SECTION B-B

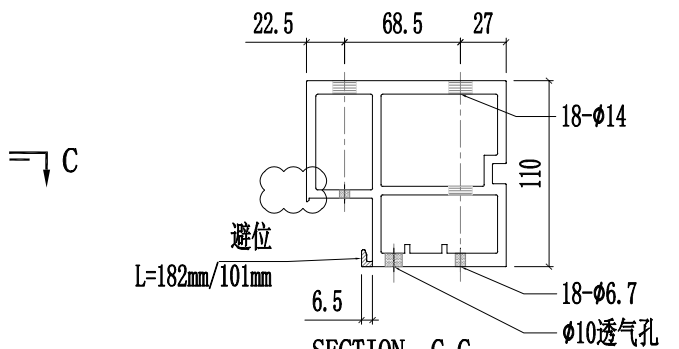

SECTION C-C

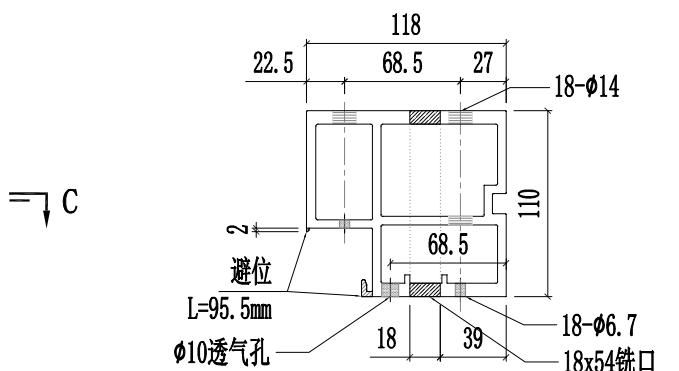


SECTION D-D

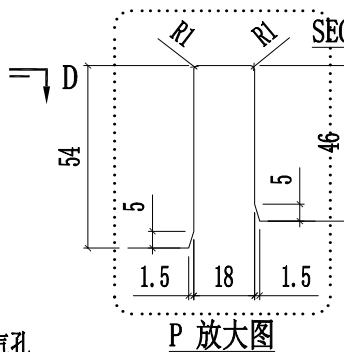

P 放大图



工程號	J857	類別		物料號	-										
地盘	啟德6552	制圖	陈梓豪	20220211	圖號	X86055-P31									
修改	A	B	C	採用	工廠	✓	地盘	-	图纸名称	铝料加工图	復核	練松文	20220213	數量	-
日期	03.16	03.26	04.12	材料颜色	AL2:ECX3X10063S-XF1	材料	X86055	批准	林仁安	20220215	單件重量	-	(KG)		

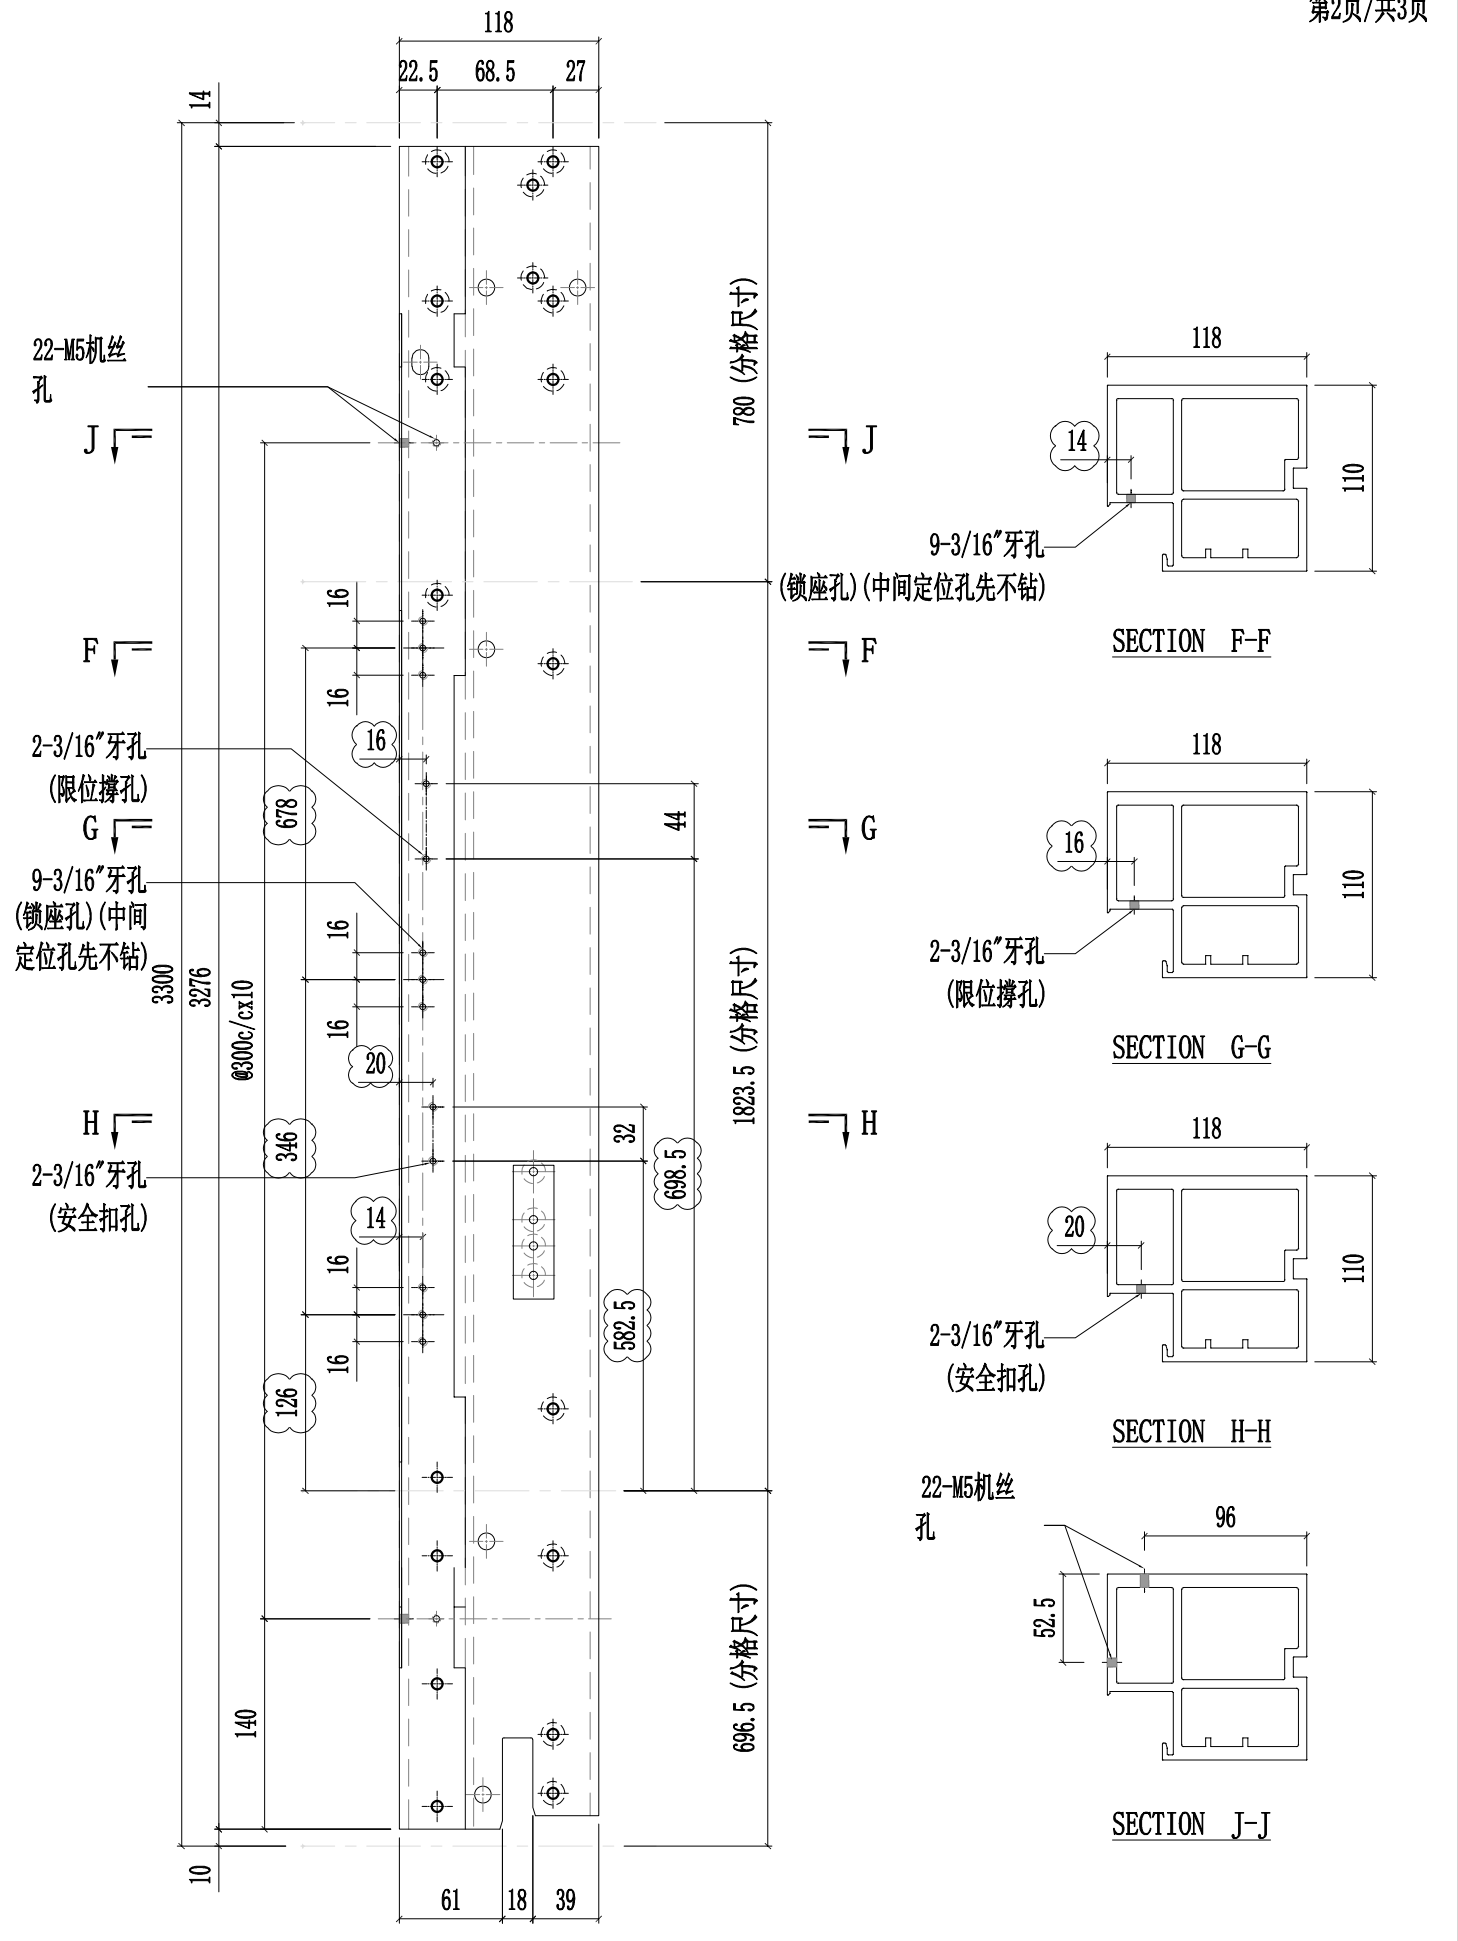




美特鋁質有限公司  
MIDI Aluminium Fabricator Ltd.

工程號	J857	類別		物料號	-									
地盘	啟德6552	制圖	陈梓豪	20220211	圖號	X86055-P31								
修改	A	B	C	採用工廠	✓	地盤	-	图纸名称	铝料加工图	復核	練松文	20220213	數量	-
日期	03.16	03.26	04.12	材料颜色	AL2:ECX3X10063S-XF1	材料	X86055	批准	林仁安	20220215	單件重量	-	(KG)	

第3页/共3页


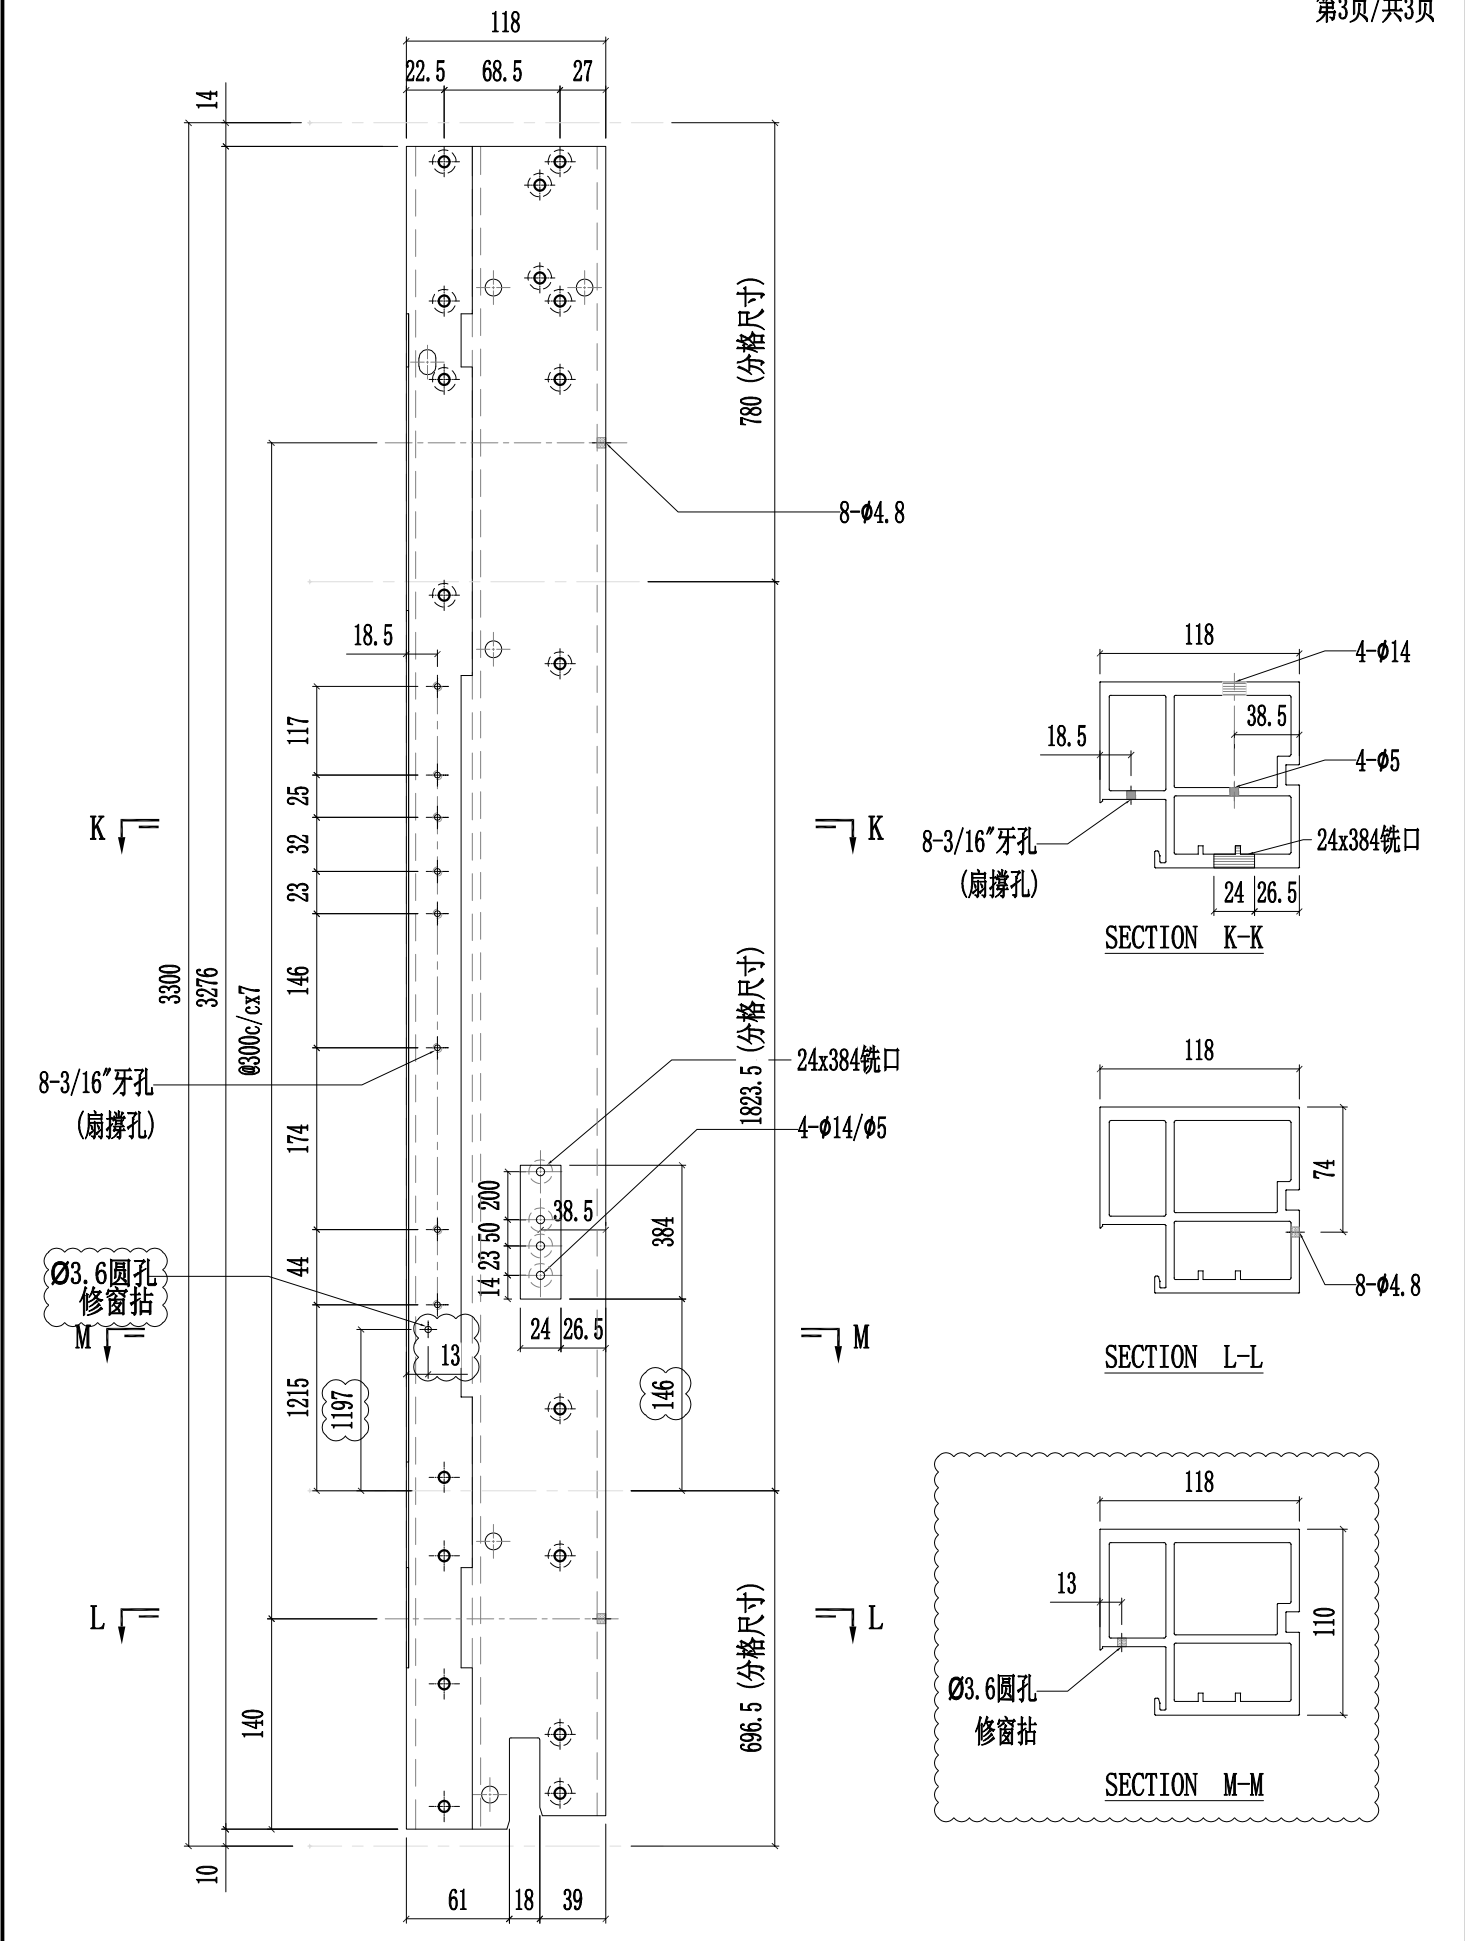




美特铝质有限公司  
MIDI Aluminium Fabricator Ltd.


工程號	J857	類別		物料號	-									
地盘	啟德6552	制圖	陈梓豪	20220211	圖號	X86055-P32								
修改	A	B	C	採用工廠	✓	地盤	-	图纸名称	铝料加工图	復核	練松文	20220213	數量	-
日期	03.16	03.26	04.12	材料颜色	AL2:ECX3X10063S-XF1	材料	X86055	批准	林仁安	20220215	單件重量	-	(KG)	

第1页/共3页

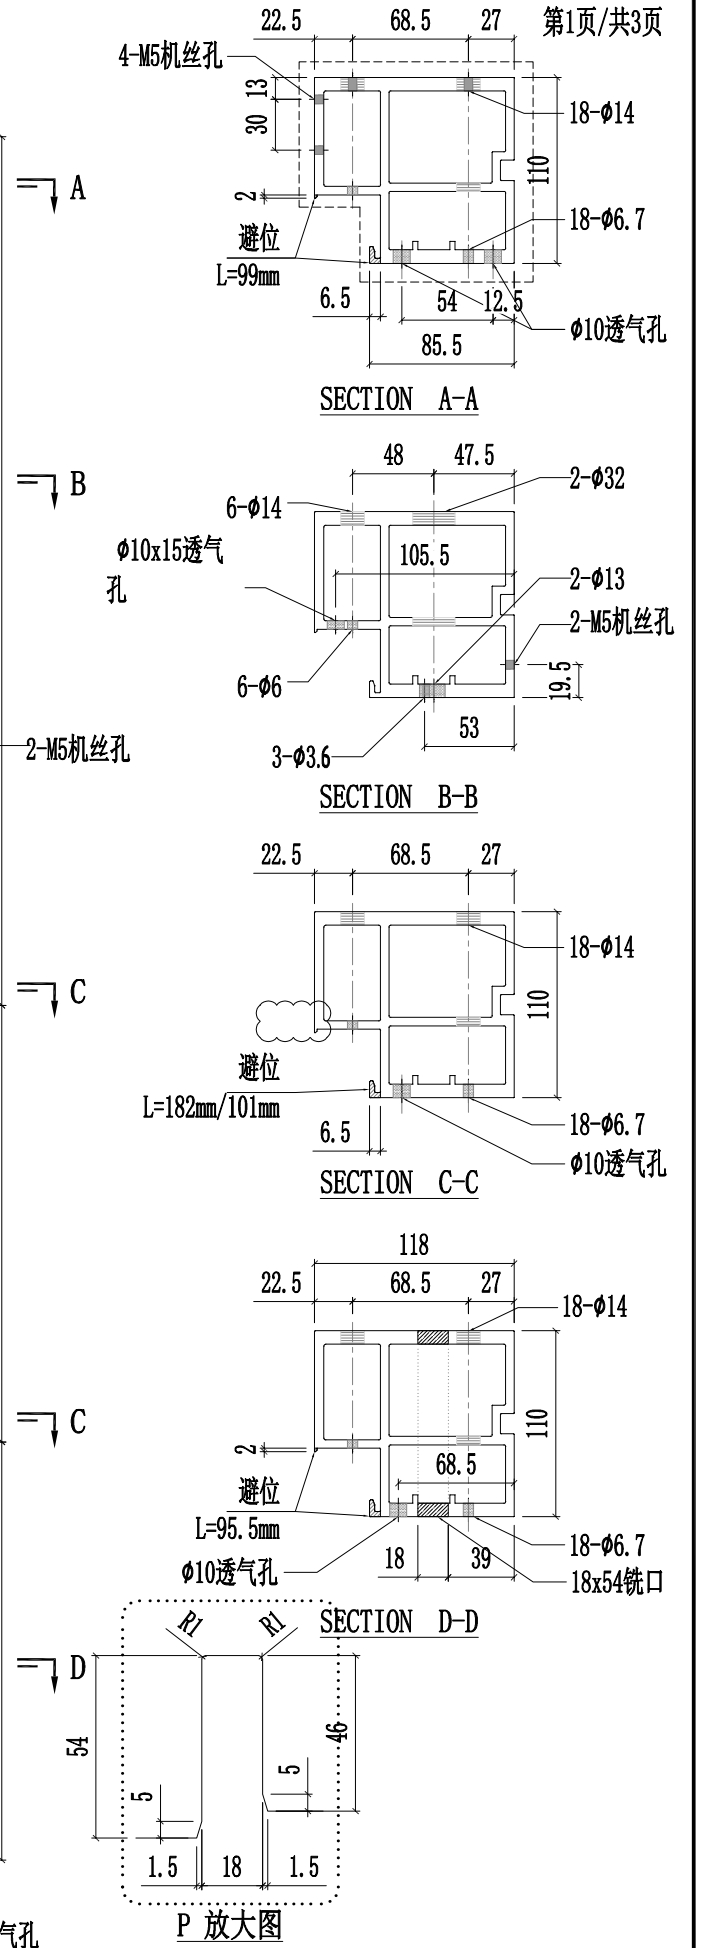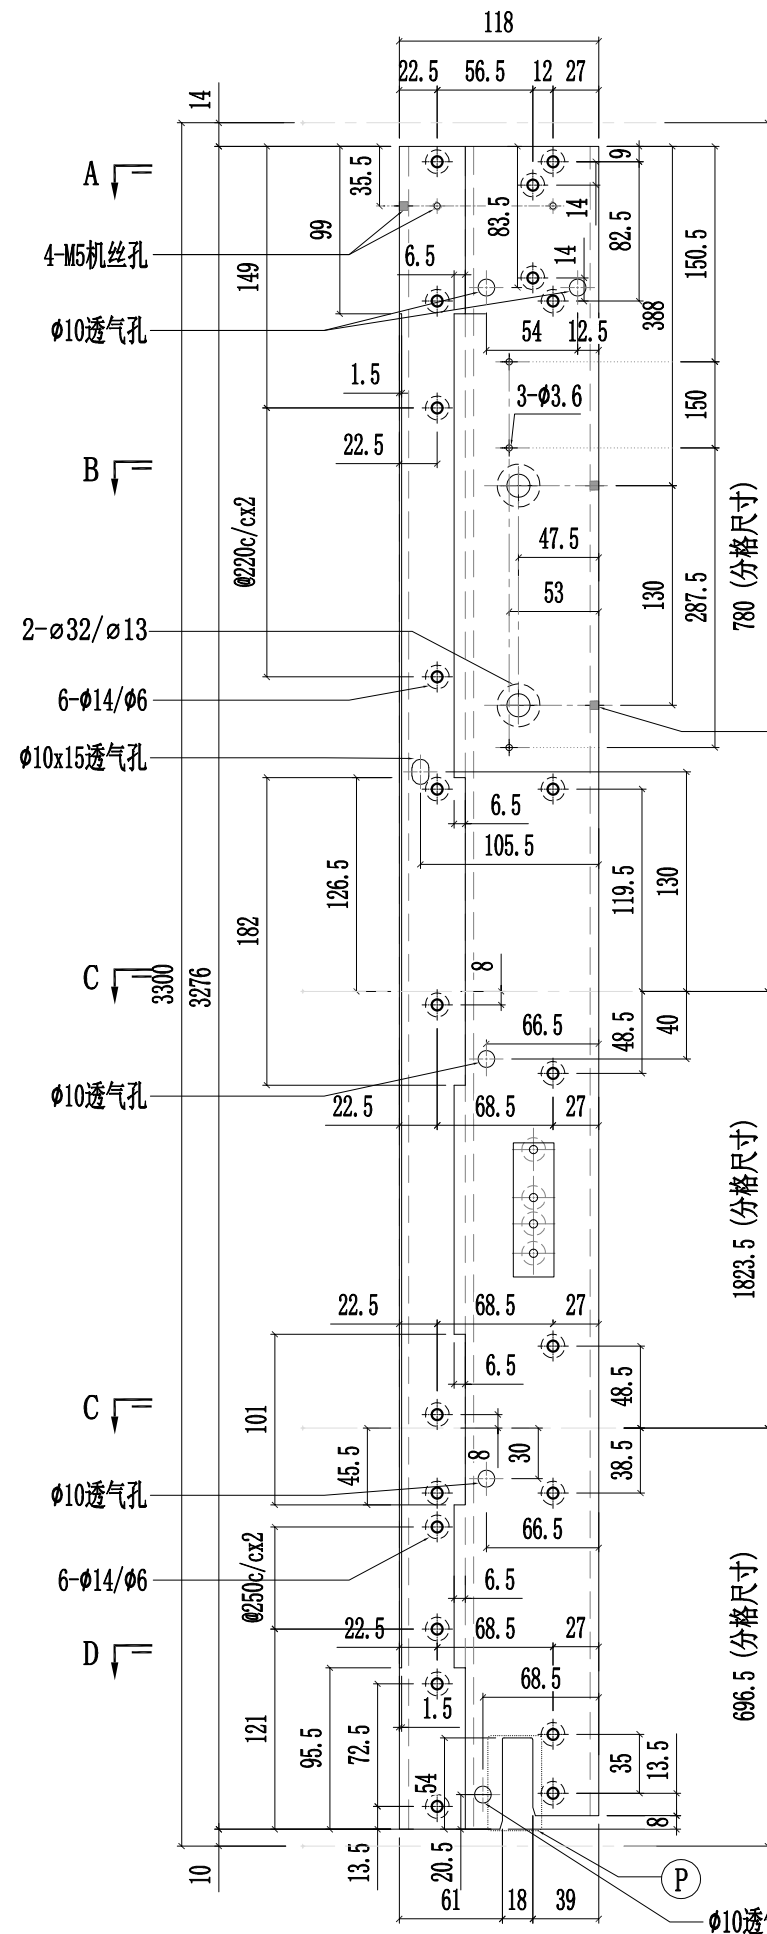



工程號	J857	類別		物料號	-										
地盘	啟德6552	制圖	陈梓豪	20220211	圖號	X86055-P32									
修改	A	B	C	採用	工廠	✓	地盘	-	图纸名称	铝料加工图	復核	練松文	20220213	數量	-
日期	03.16	03.26	04.12	材料颜色	AL2:ECX3X10063S-XF1	材料	X86055	批准	林仁安	20220215	單件重量	-	(KG)		

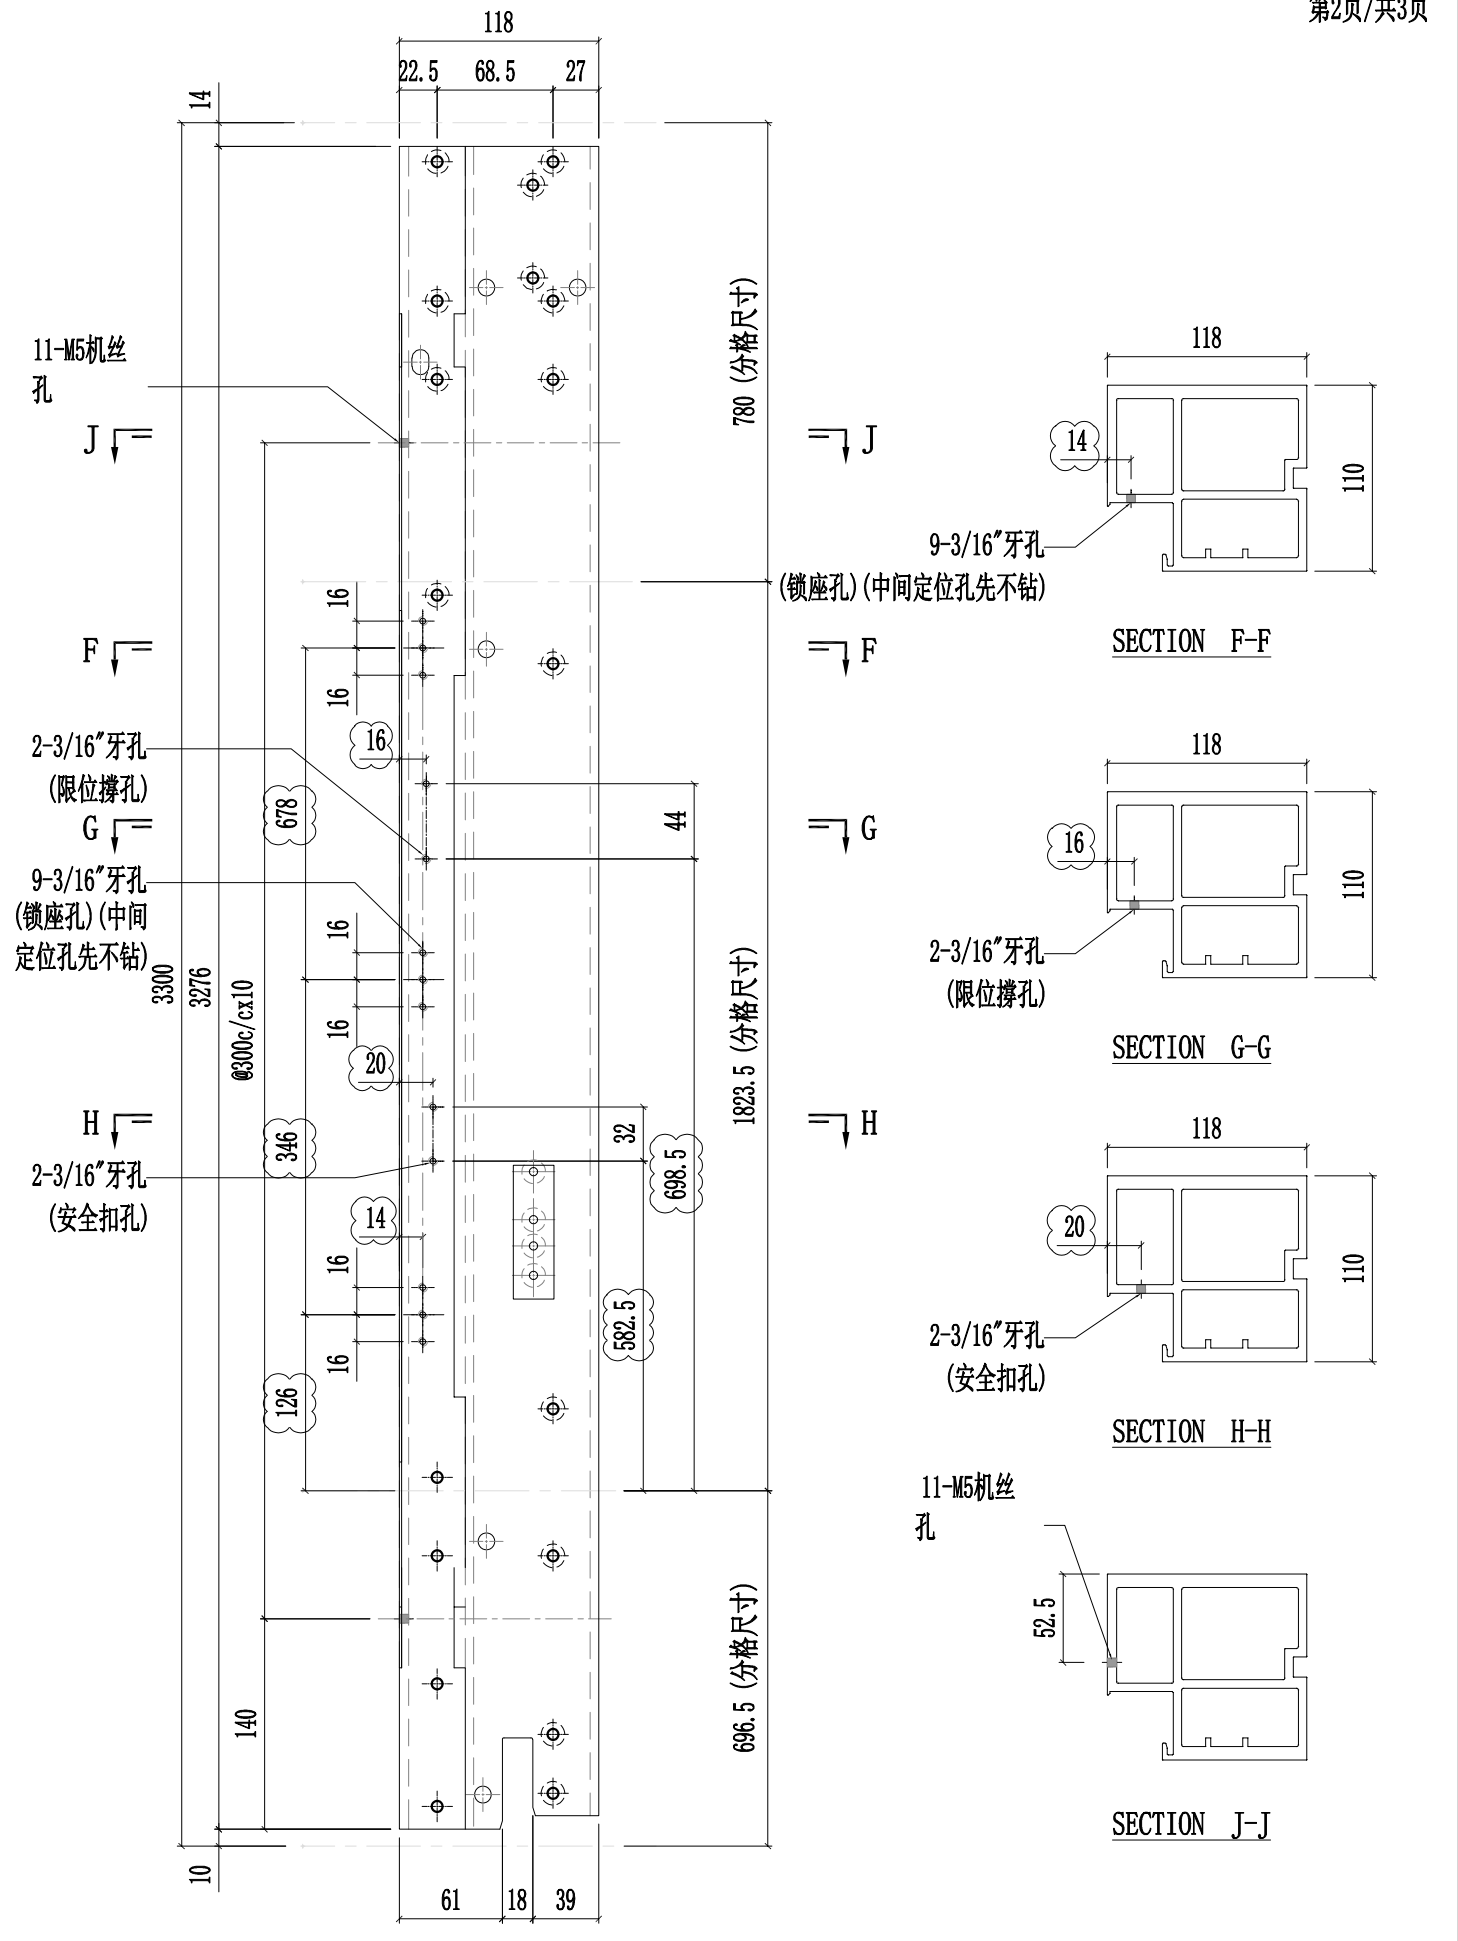




美特鋁質有限公司  
MIDI Aluminium Fabricator Ltd.

工程號	J857	類別		物料號	-									
地盘	啟德6552	制圖	陈梓豪	20220211	圖號	X86055-P32								
修改	A	B	C	採用工廠	✓	地盤	-	图纸名称	铝料加工图	復核	練松文	20220213	數量	-
日期	03.16	03.26	04.12	材料颜色	AL2:ECX3X10063S-XF1	材料	X86055	批准	林仁安	20220215	單件重量	-	(KG)	

第3页/共3页

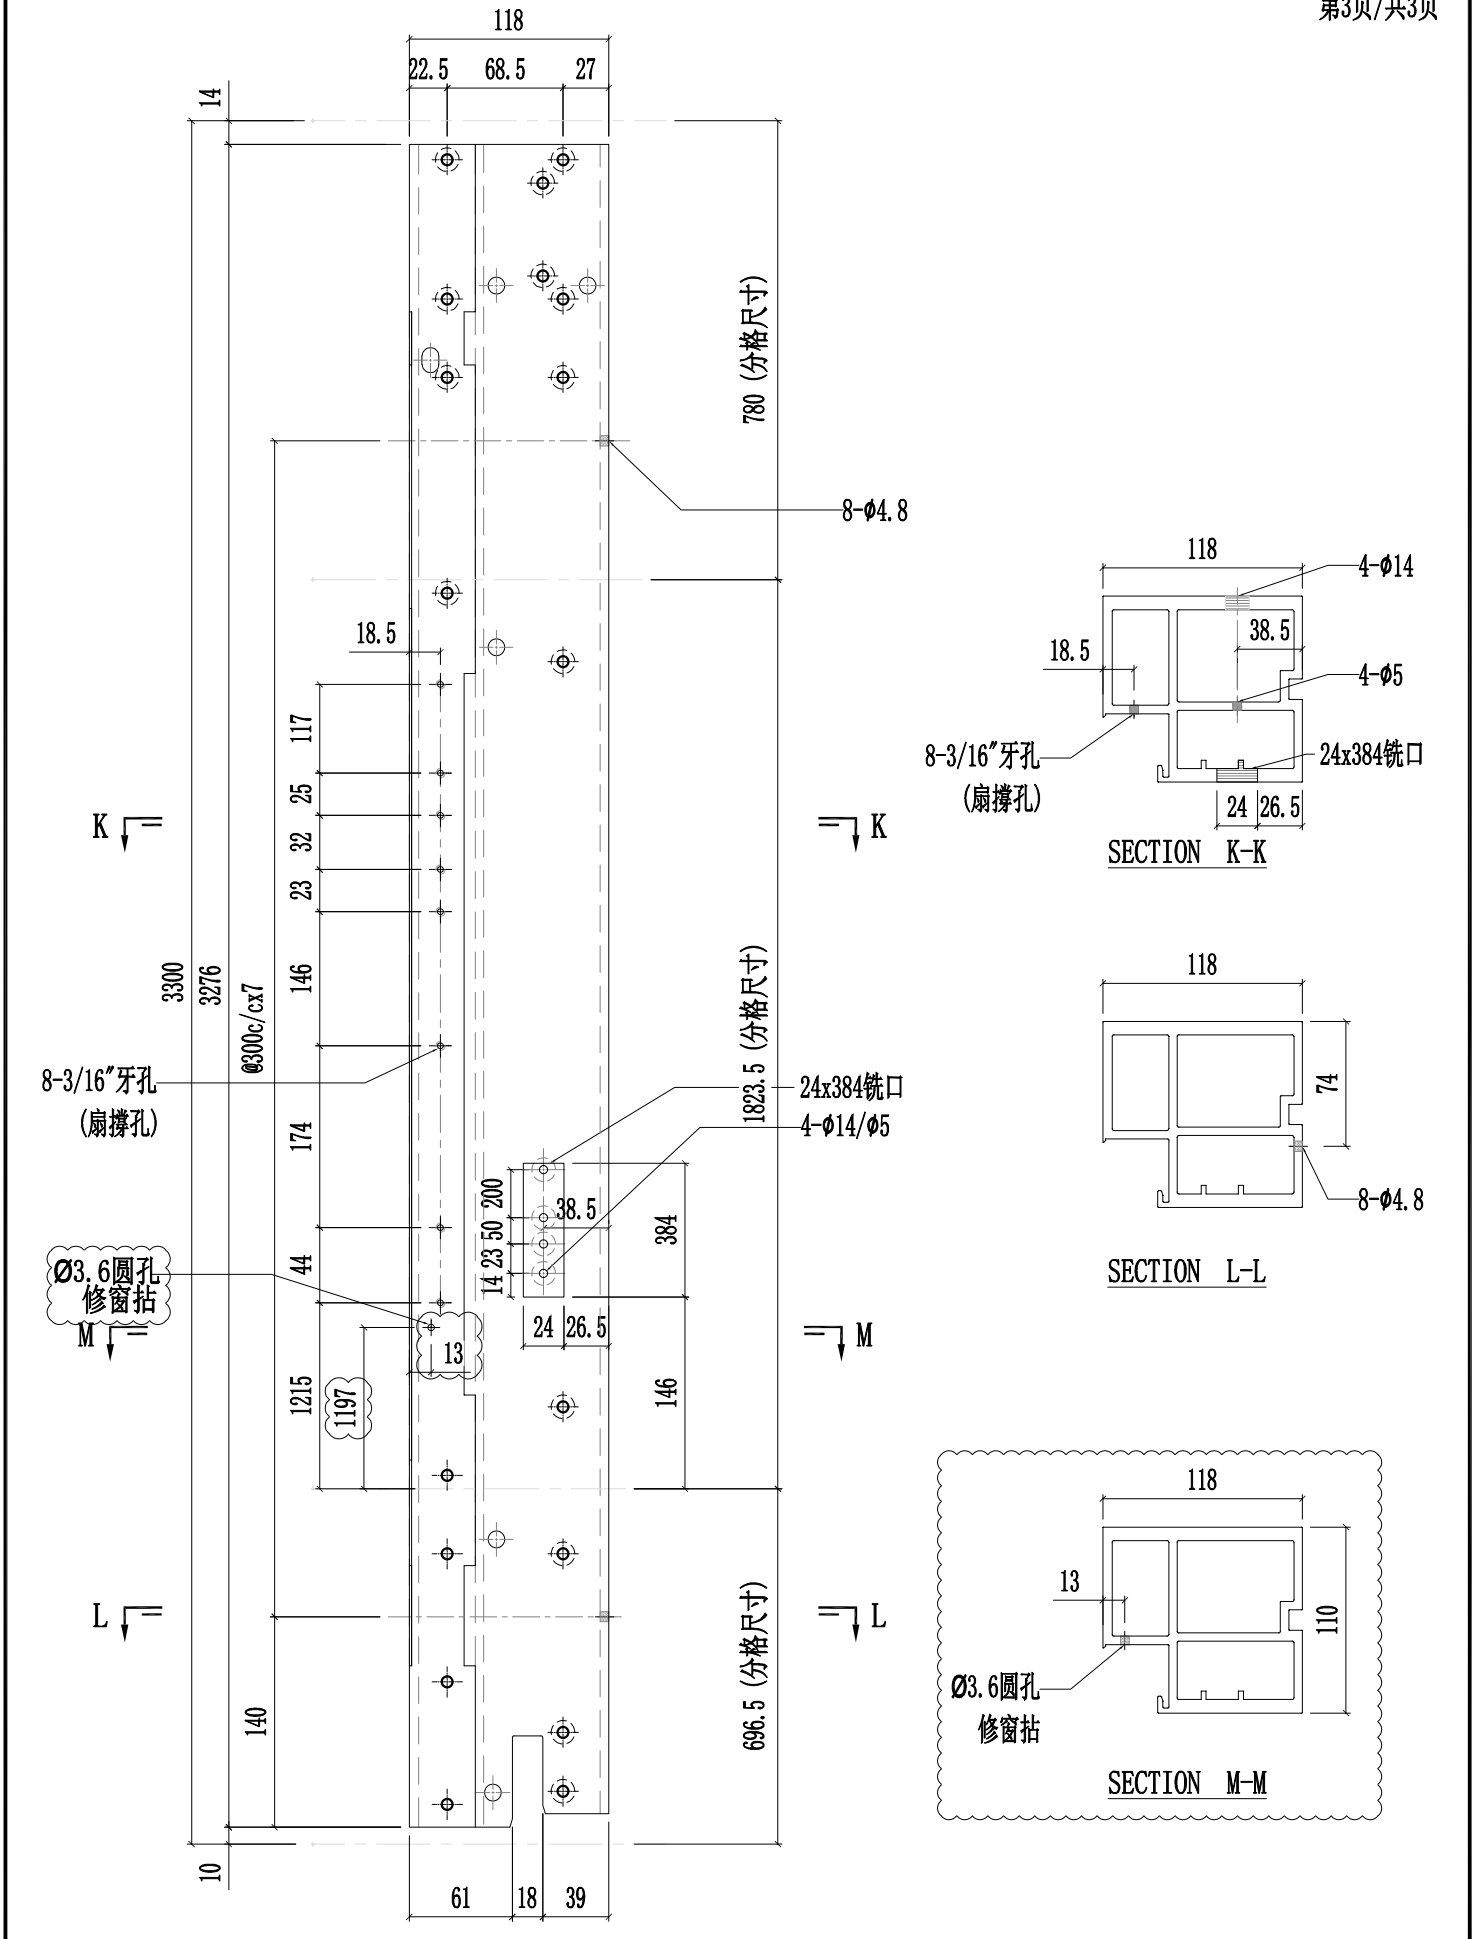





美特鋁質有限公司  
MIDI Aluminium Fabricator Ltd.

工程號	J857	類別		物料號	-									
地盘	啟德6552	制圖	陈梓豪	20220211	圖號	X86055-P33								
修改	A	B	C	採用工廠	✓	地盤	-	图纸名称	铝料加工图	復核	練松文	20220213	數量	-
日期	03.16	03.26	04.12	材料颜色	AL2:ECX3X10063S-XF1	材料	X86055	批准	林仁安	20220215	單件重量	-	(KG)	


第1页/共3页

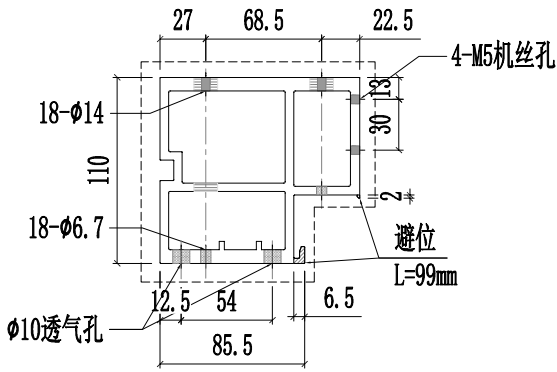


SECTION A-A

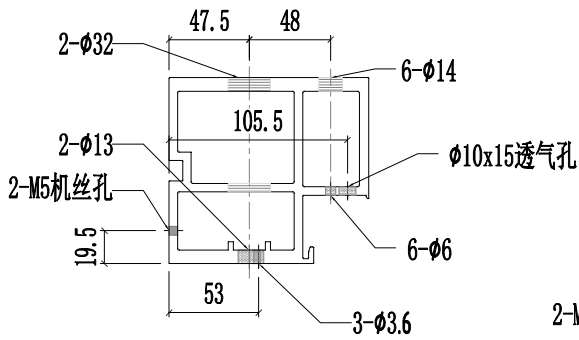


SECTION B-B

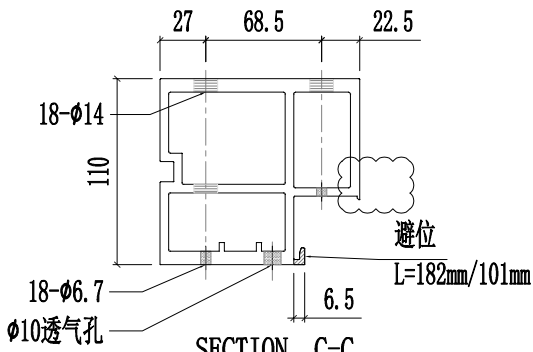


SECTION C-C

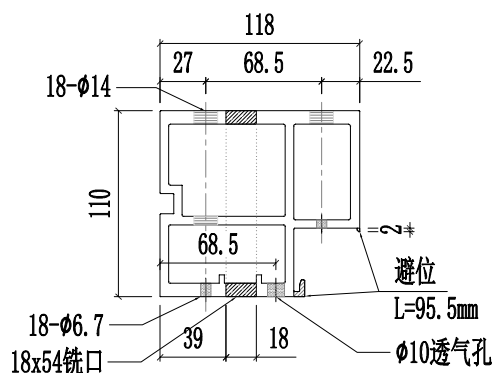

SECTION D-D

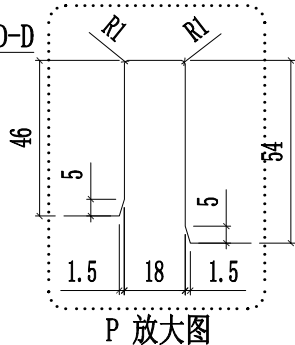


P 放大图

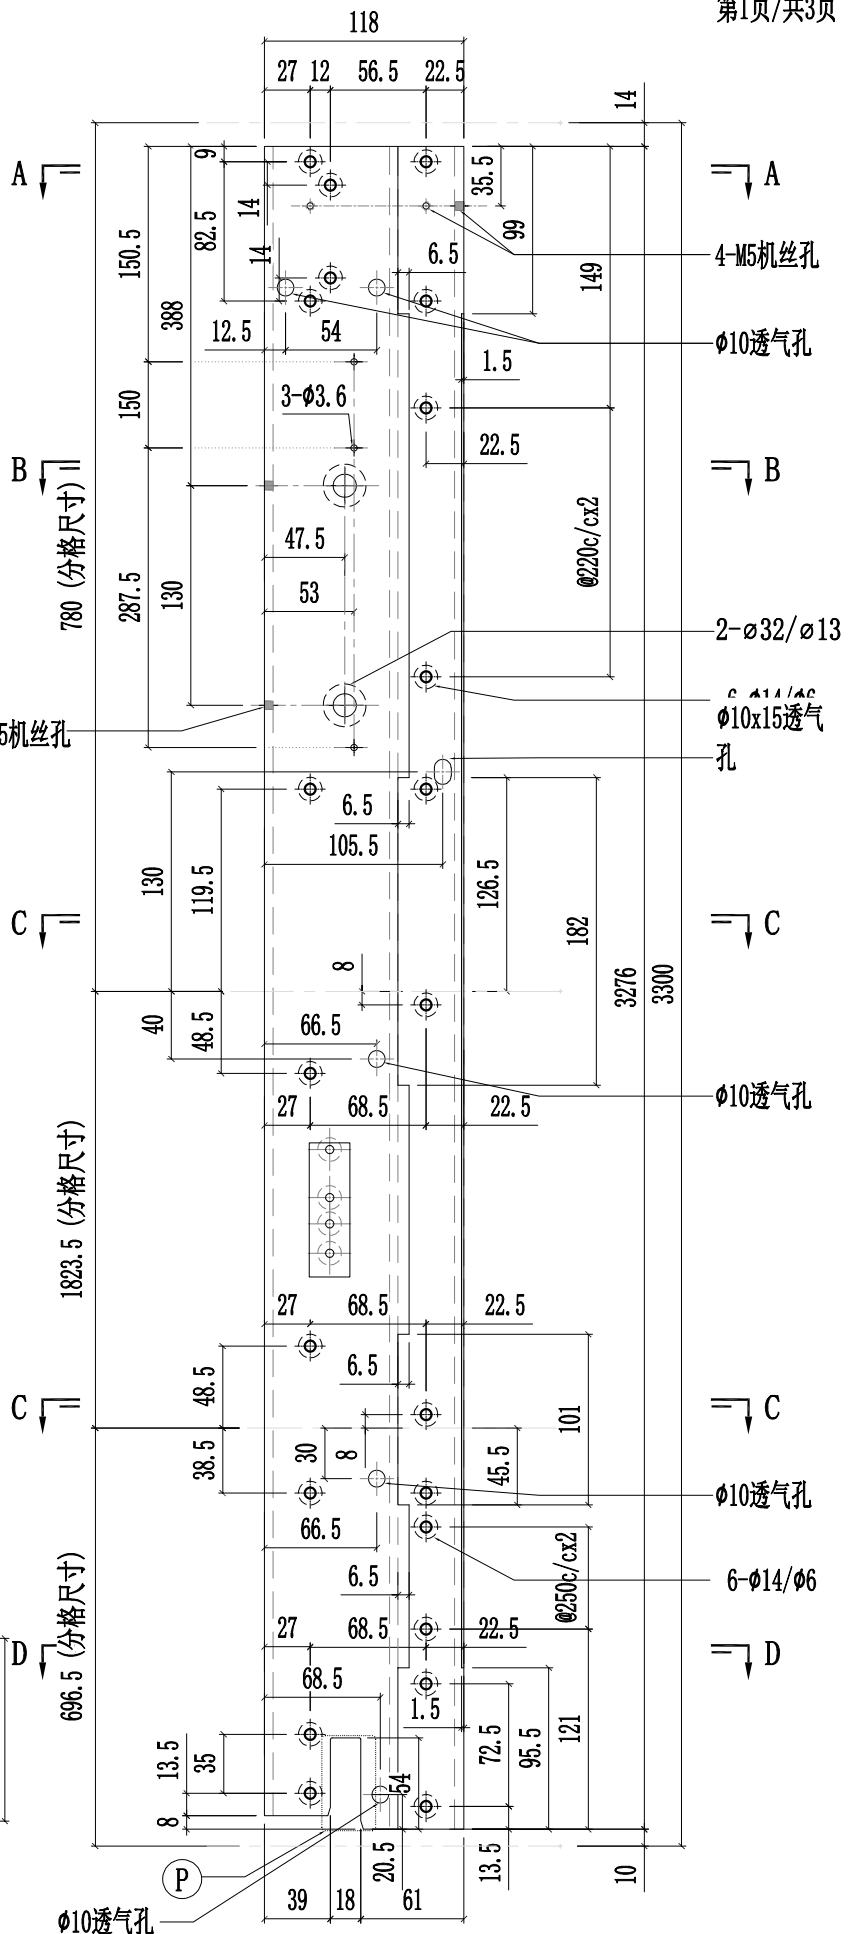



工程號	J857	類別		物料號	-										
地盘	啟德6552	制圖	陈梓豪	20220211	圖號	X86055-P33									
修改	A	B	C	採用	工廠	✓	地盤	-	图纸名称	铝料加工图	復核	練松文	20220213	數量	-
日期	03.16	03.26	04.12	材料颜色	AL2:ECX3X10063S-XF1	材料	X86055	批准	林仁安	20220215	單件重量	-	(KG)		

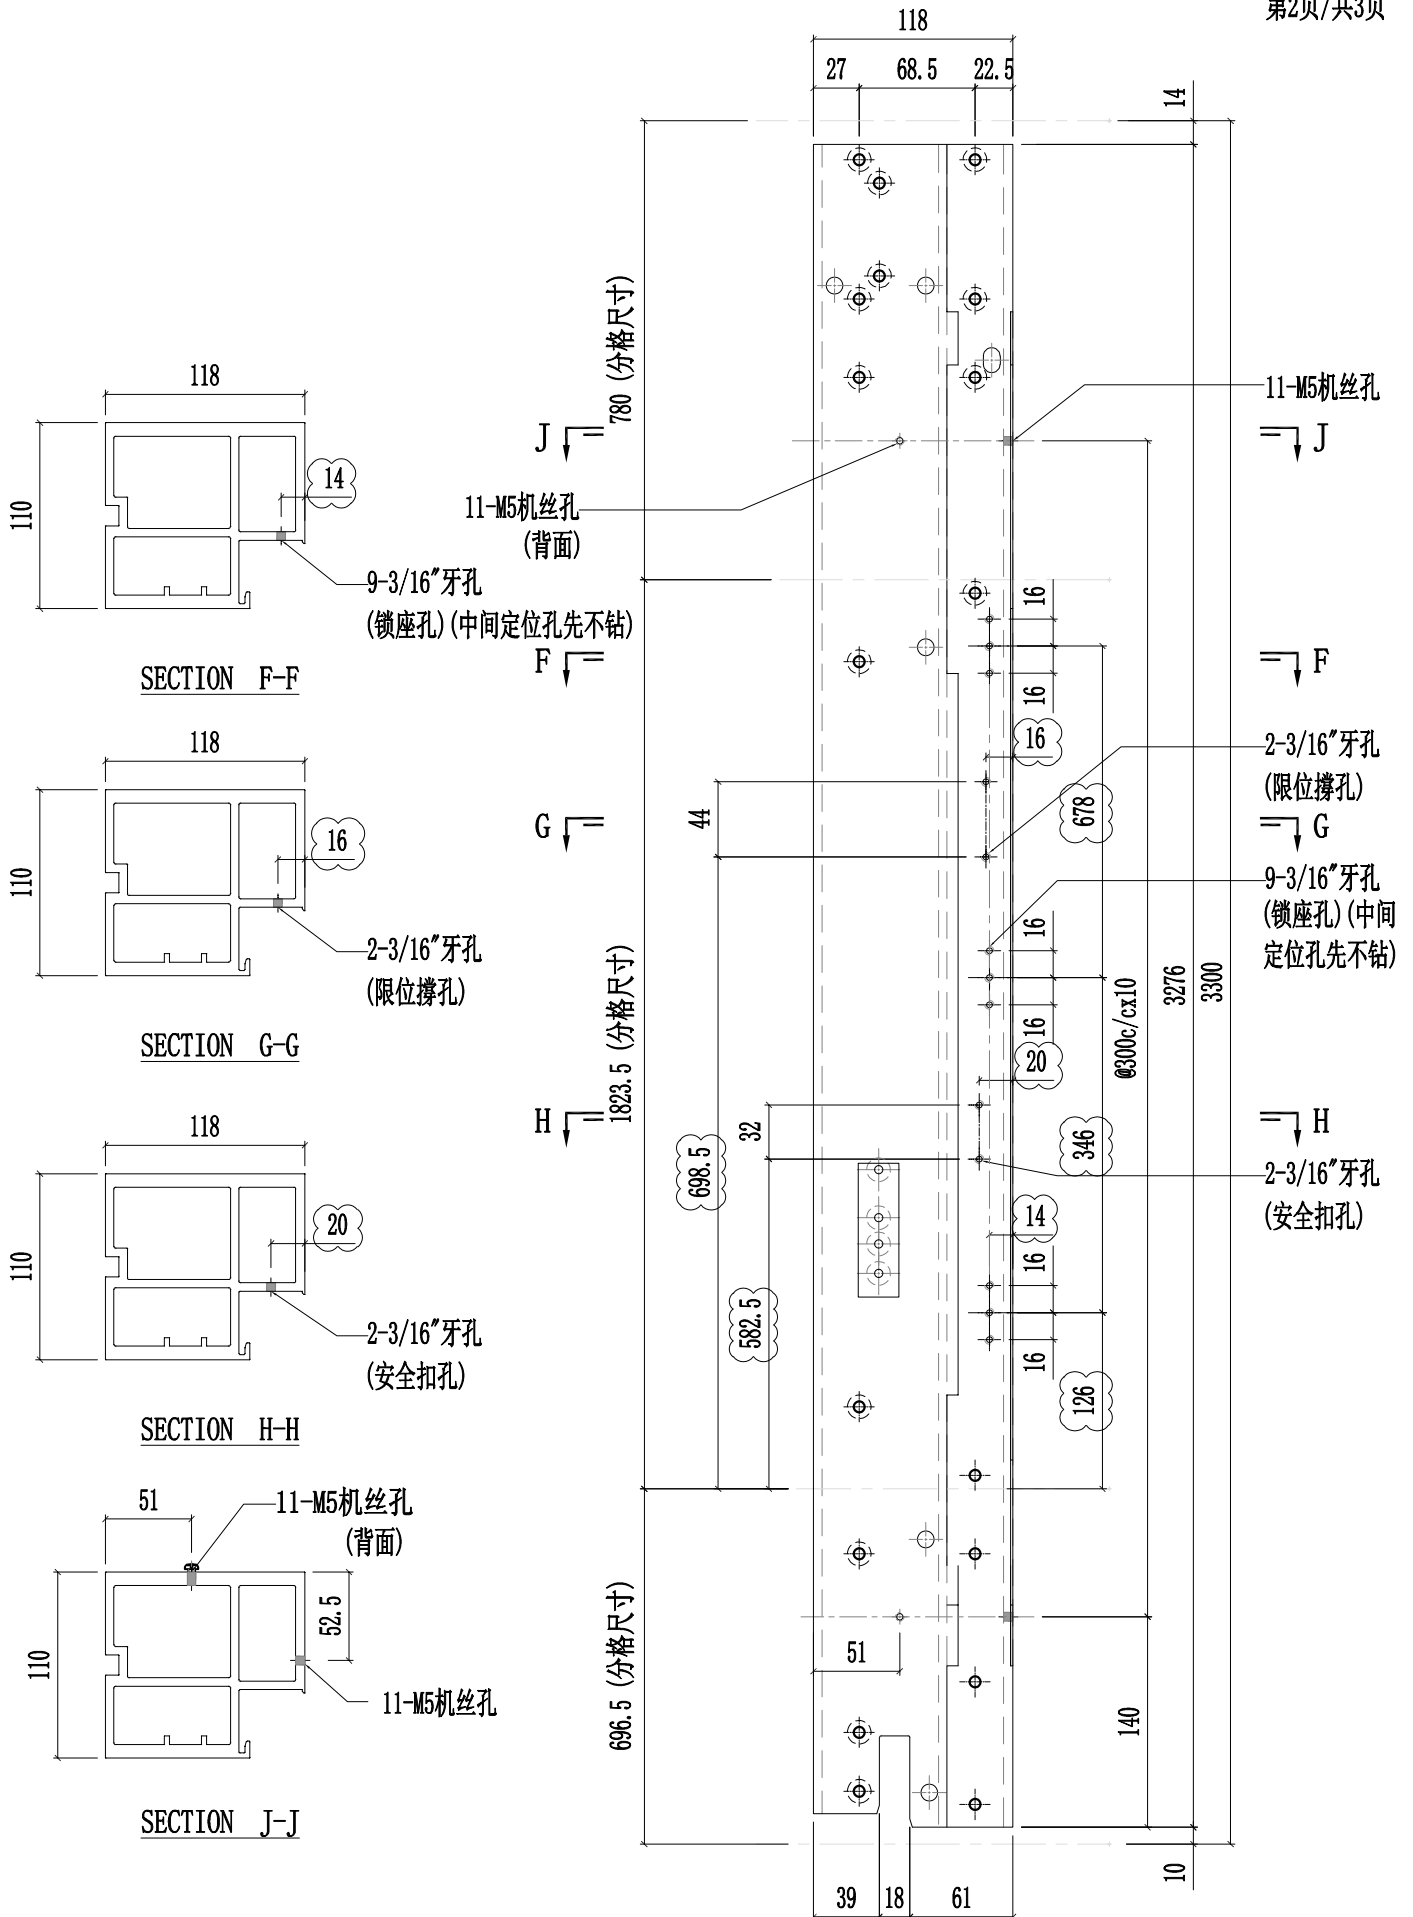




美特鋁質有限公司  
MIDI Aluminium Fabricator Ltd.

工程號	J857	類別		物料號	-									
地盘	啟德6552	制圖	陈梓豪	20220211	圖號	X86055-P33								
修改	A	B	C	採用工廠	✓	地盤	-	图纸名称	铝料加工图	復核	練松文	20220213	數量	-
日期	03.16	03.26	04.12	材料颜色	AL2:ECX3X10063S-XF1	材料	X86055	批准	林仁安	20220215	單件重量	-	(KG)	







第3页/共3页

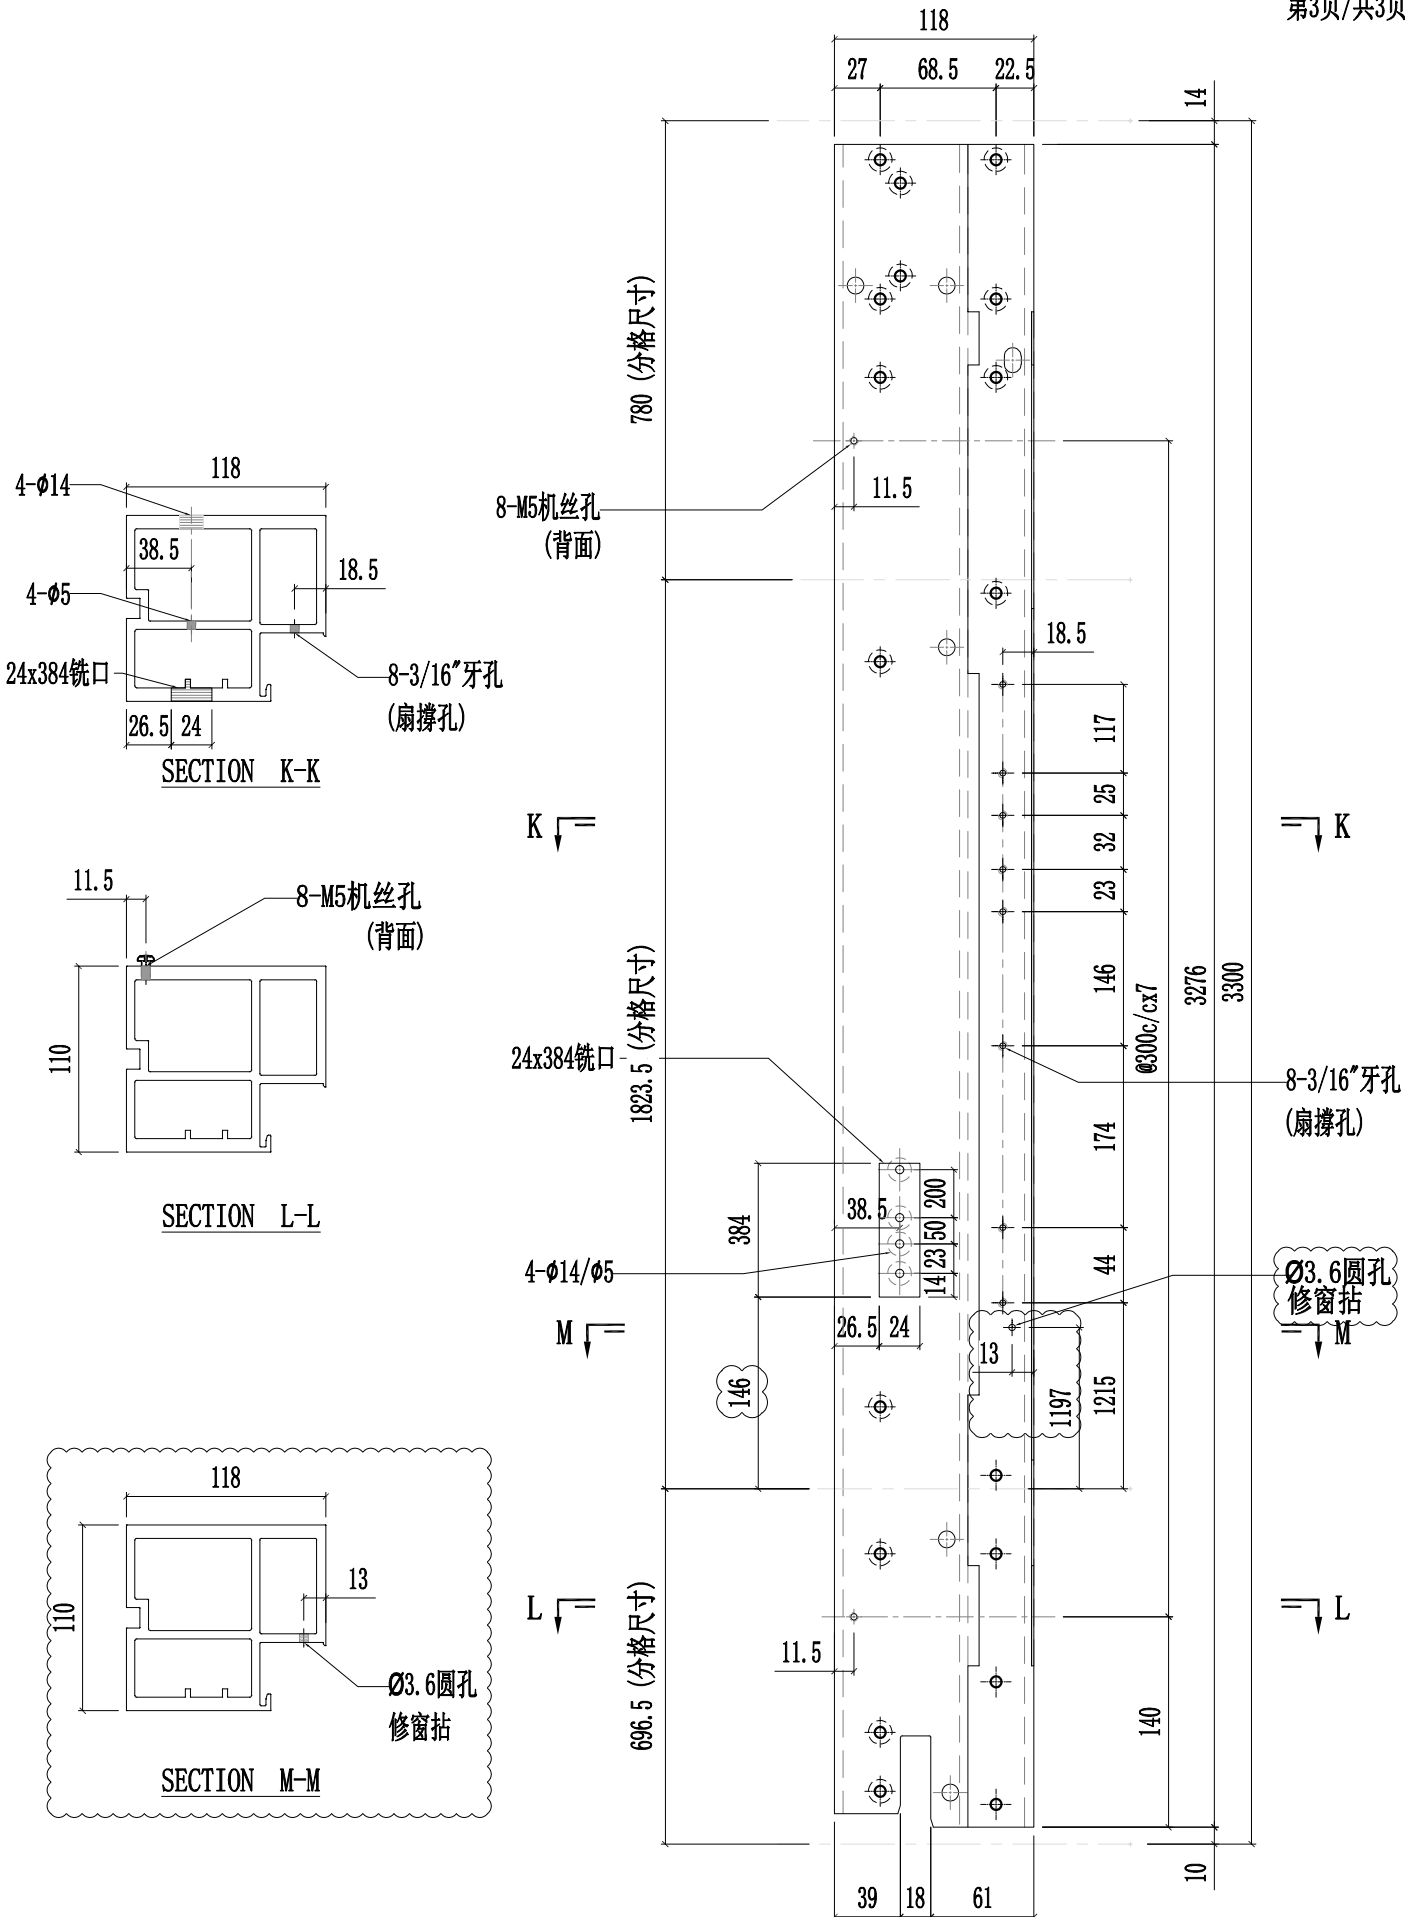




美特铝质有限公司  
MIDI Aluminium Fabricator Ltd.

工程號	J857	類別		物料號	-								
地盘	啟德6552	制圖	陈梓豪	20220211	圖號	X86055-P34							
修改	A B C	採用工廠	✓	图纸名称	铝料加工图	復核	練松文	20220213	數量	-			
日期	03.16	03.26	04.12	材料颜色	AL2:ECX3X10063S-XF1	材料	X86055	批准	林仁安	20220215	單件重量	-	(KG)

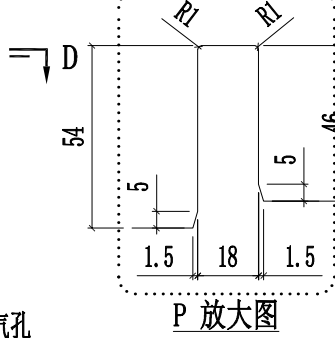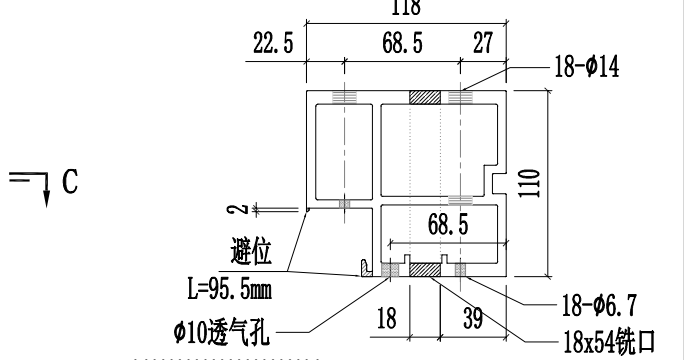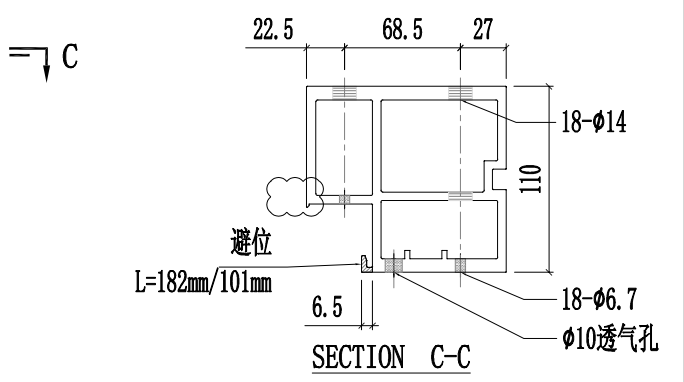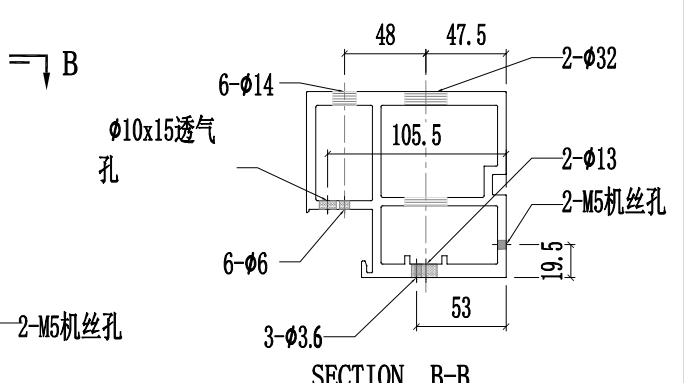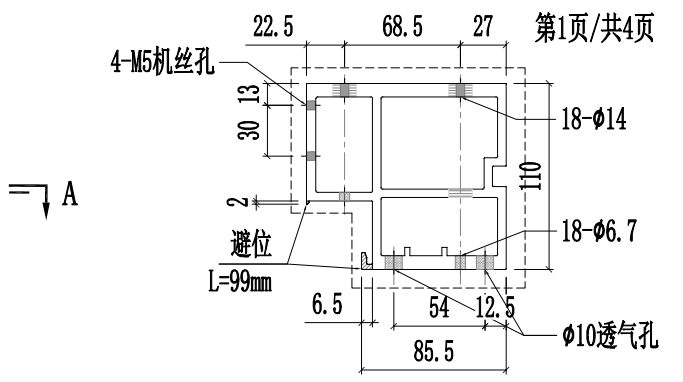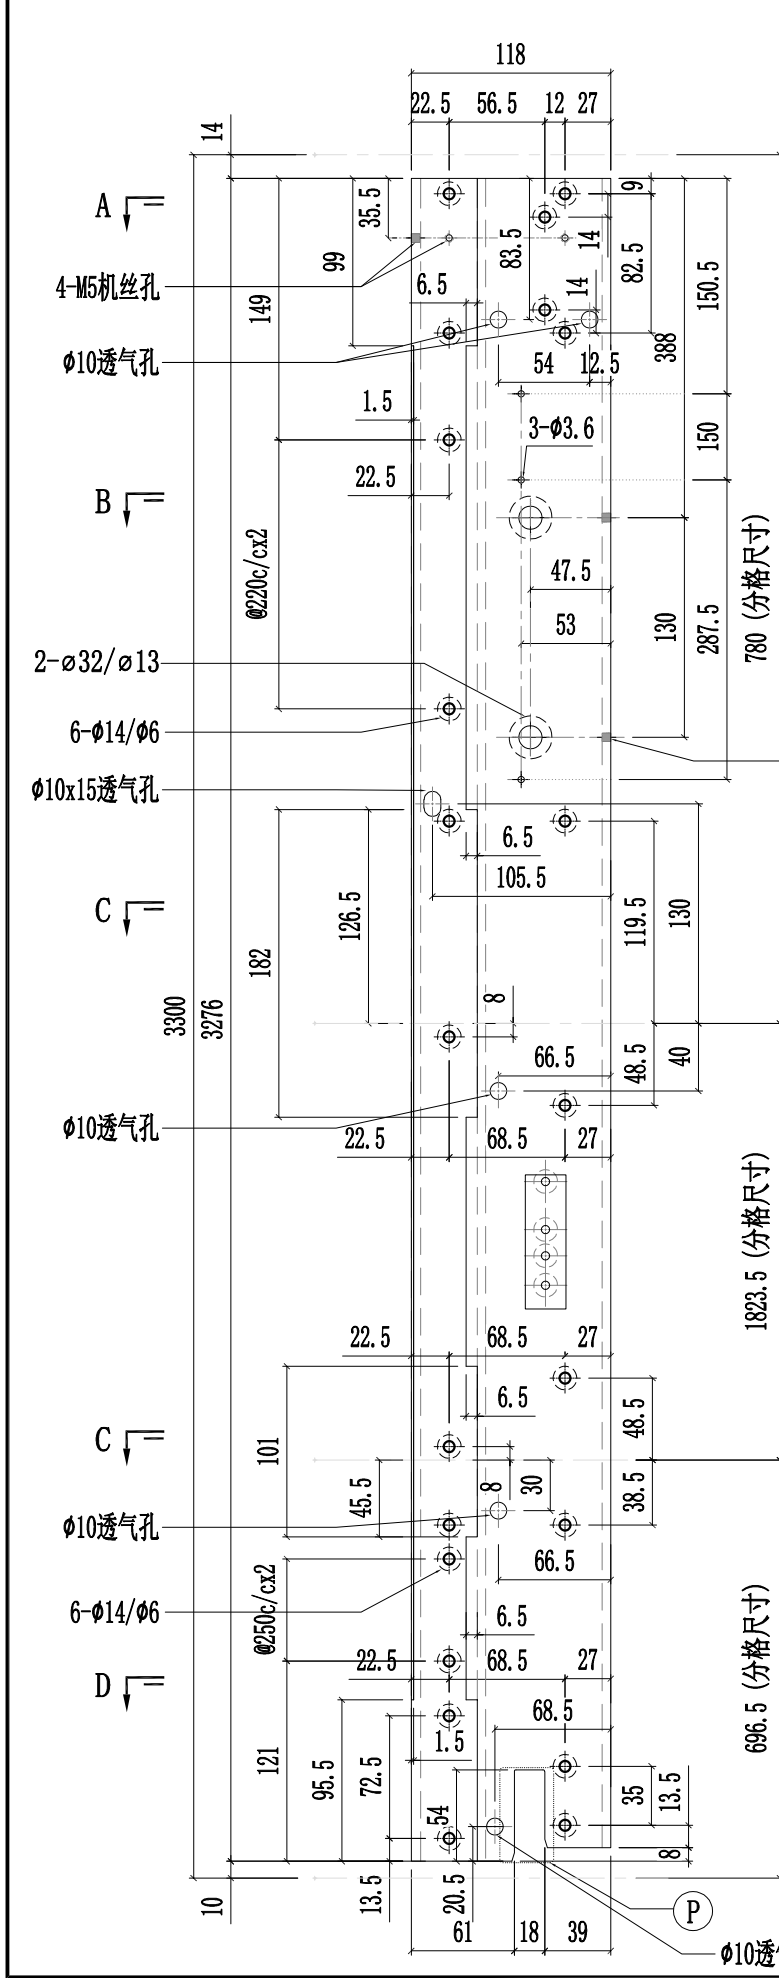

工程號	J857	類別		物料號	-									
地盘	啟德6552	制圖	陈梓豪	20220211	圖號	X86055-P34								
修改	A	B	C	採用工廠	✓	地盘	-	图纸名称	铝料加工图	復核	練松文	20220213	數量	-
日期	03.16	03.26	04.12	材料颜色	AL2: ECK3X10063S-XF1	材料	X86055	批准	林仁安	20220215	單件重量	-	(KG)	

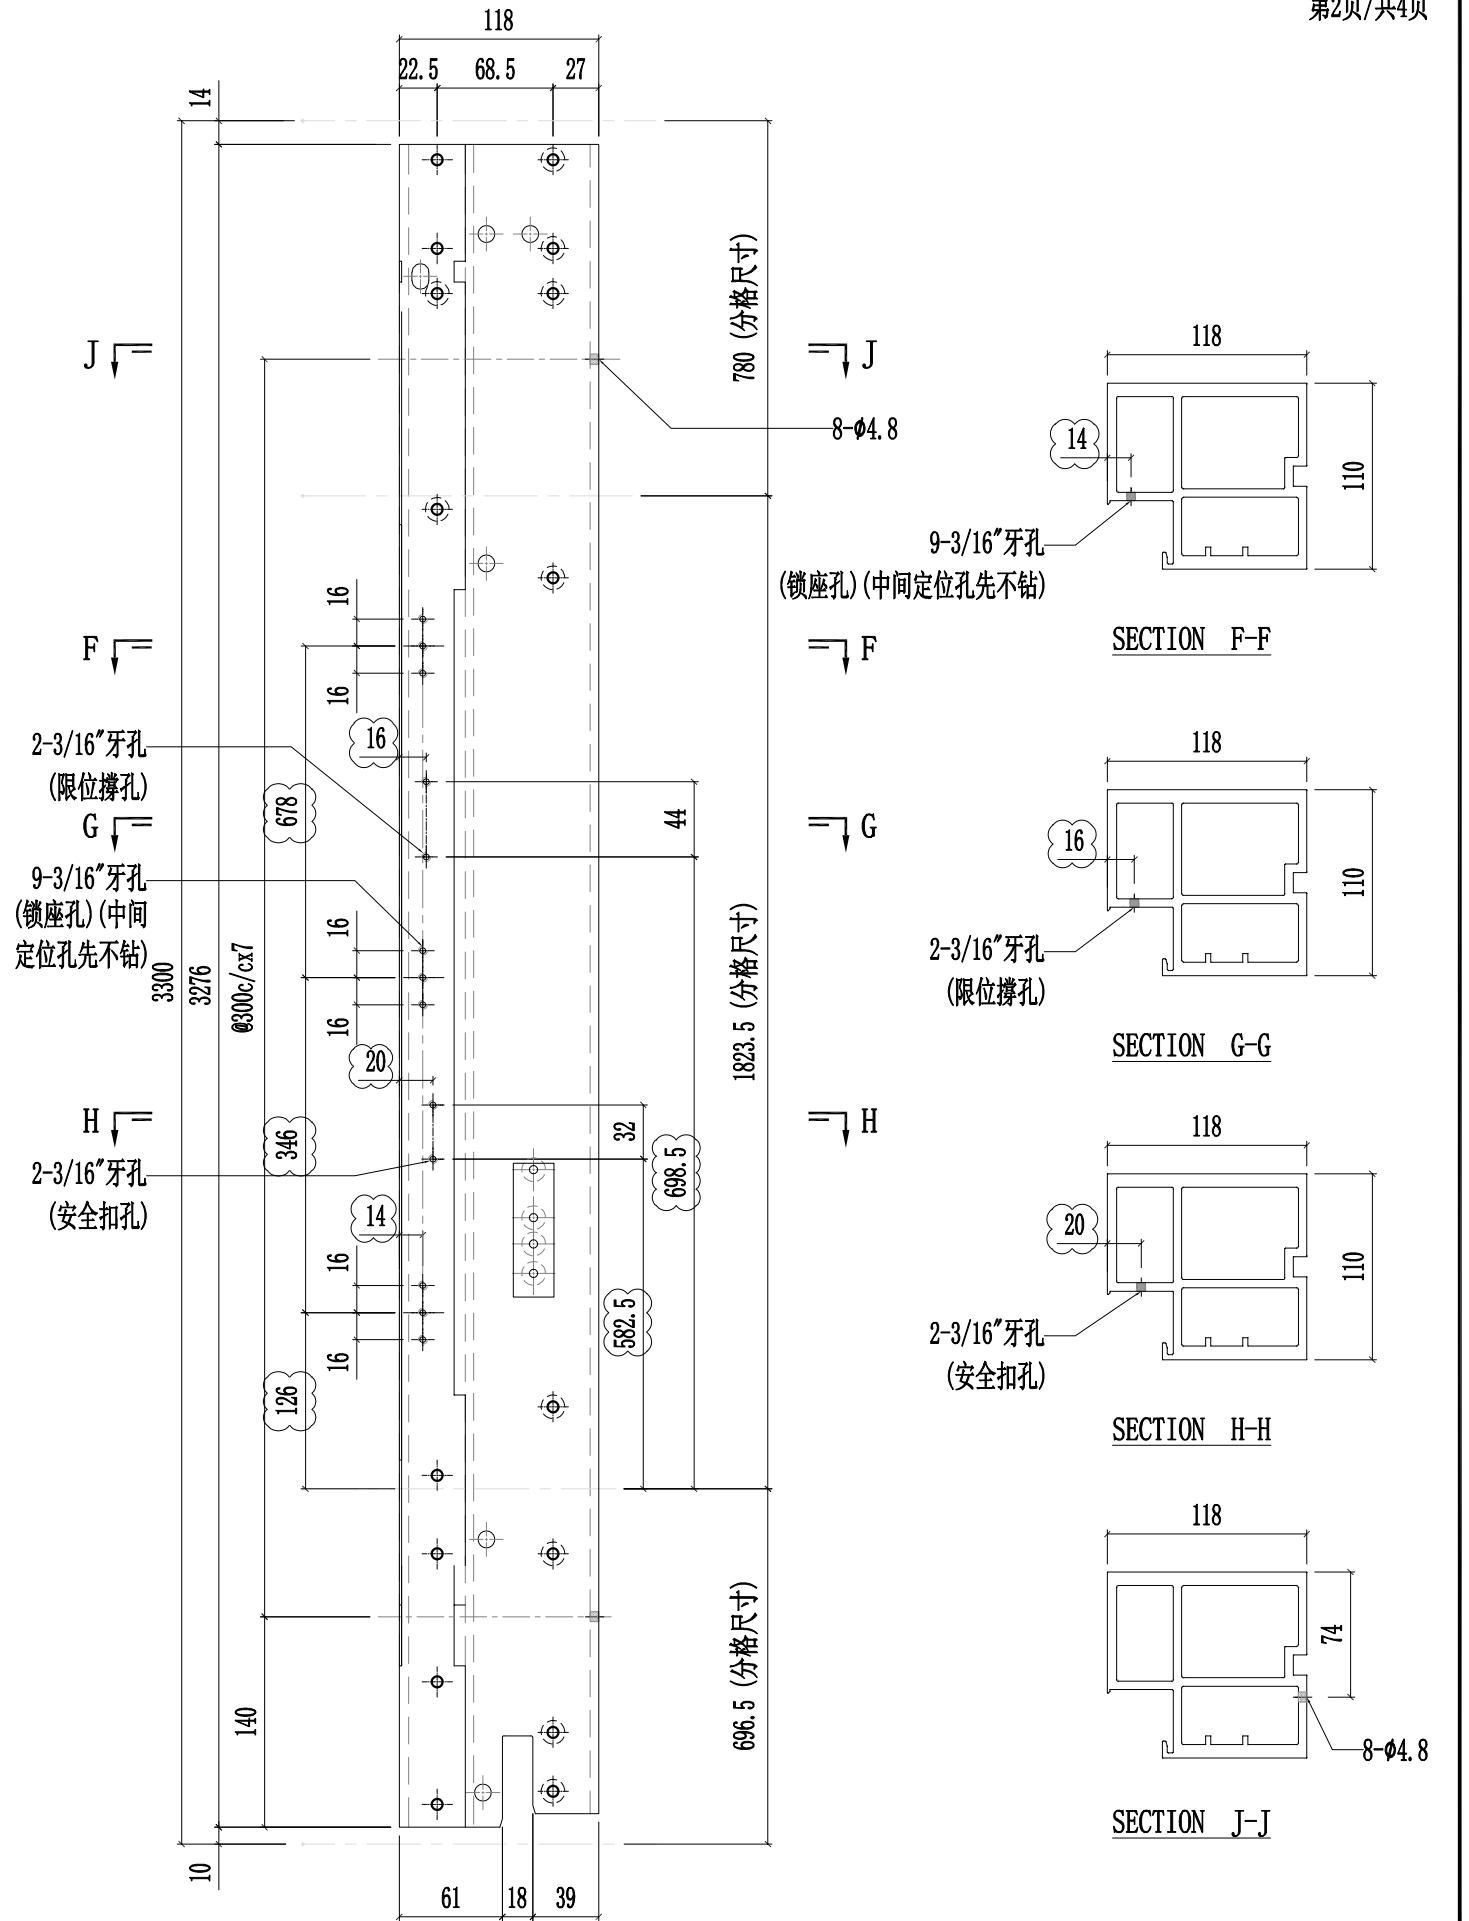




美特鋁質有限公司  
MIDI Aluminium Fabricator Ltd.


工程號	J857	類別		物料號	-									
地盘	啟德6552	制圖	陈梓豪	20220211	圖號	X86055-P34								
修改	A	B	C	採用工廠	✓	地盤	-	图纸名称	铝料加工图	復核	練松文	20220213	數量	-
日期	03.16	03.26	04.12	材料颜色	AL2:ECX3X10063S-XF1	材料	X86055	批准	林仁安	20220215	單件重量	-	(KG)	

第3页/共4页

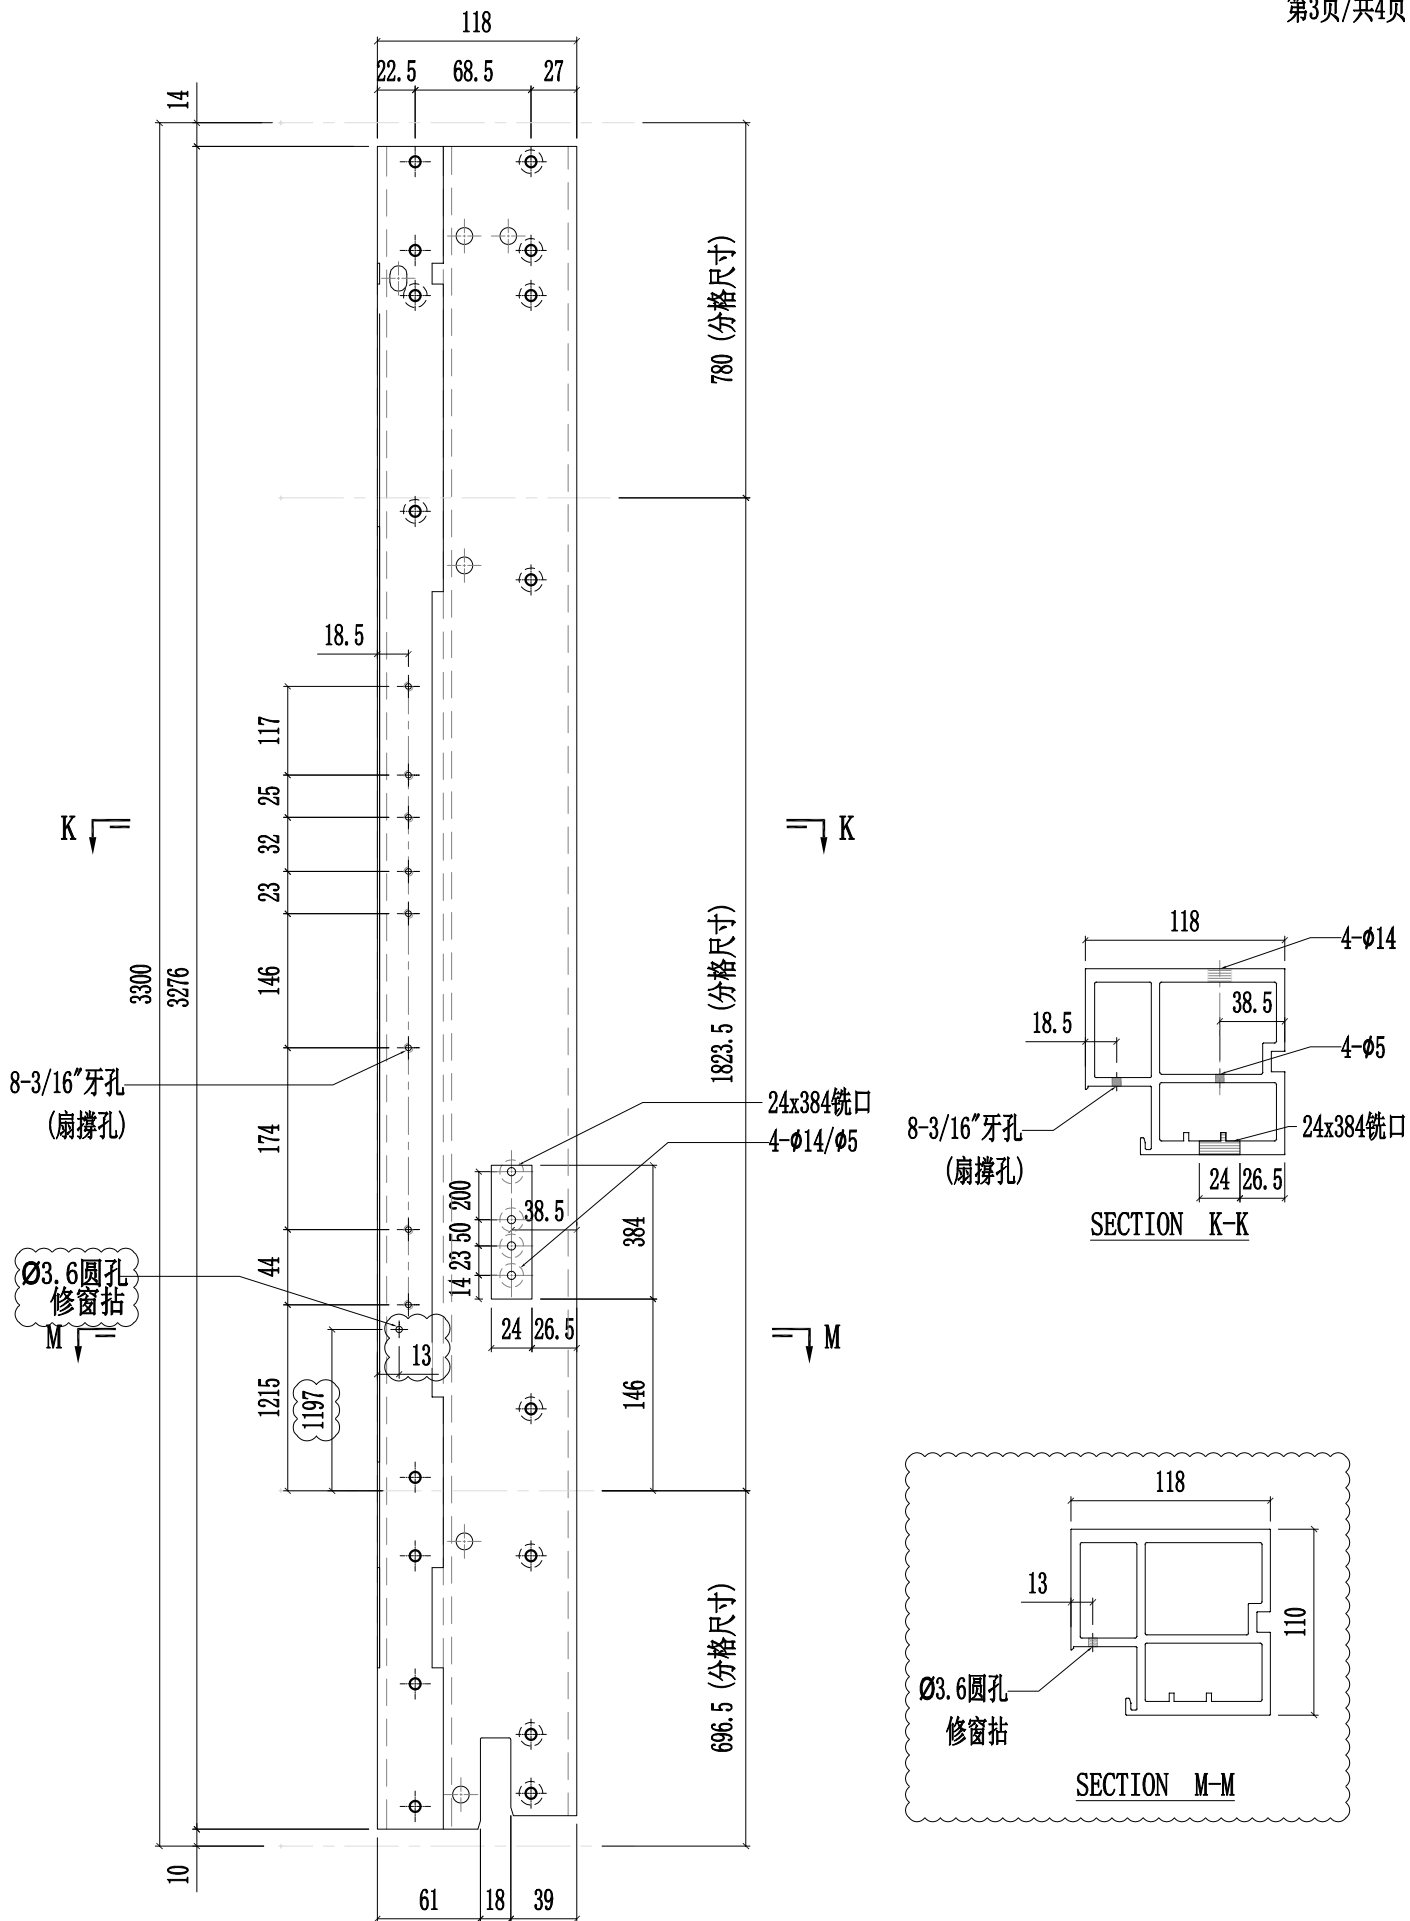




工程號	J857	類別		物料號	-									
地盘	啟德6552	制圖	陈梓豪	20220211	圖號	X86055-P34								
修改	A	B	C	採用工廠	✓	地盘	-	图纸名称	铝料加工图	復核	練松文	20220213	數量	-
日期	03.16	03.26	04.12	材料颜色	AL2:ECX3X10063S-XF1	材料	X86055	批准	林仁安	20220215	單件重量	-	(KG)	

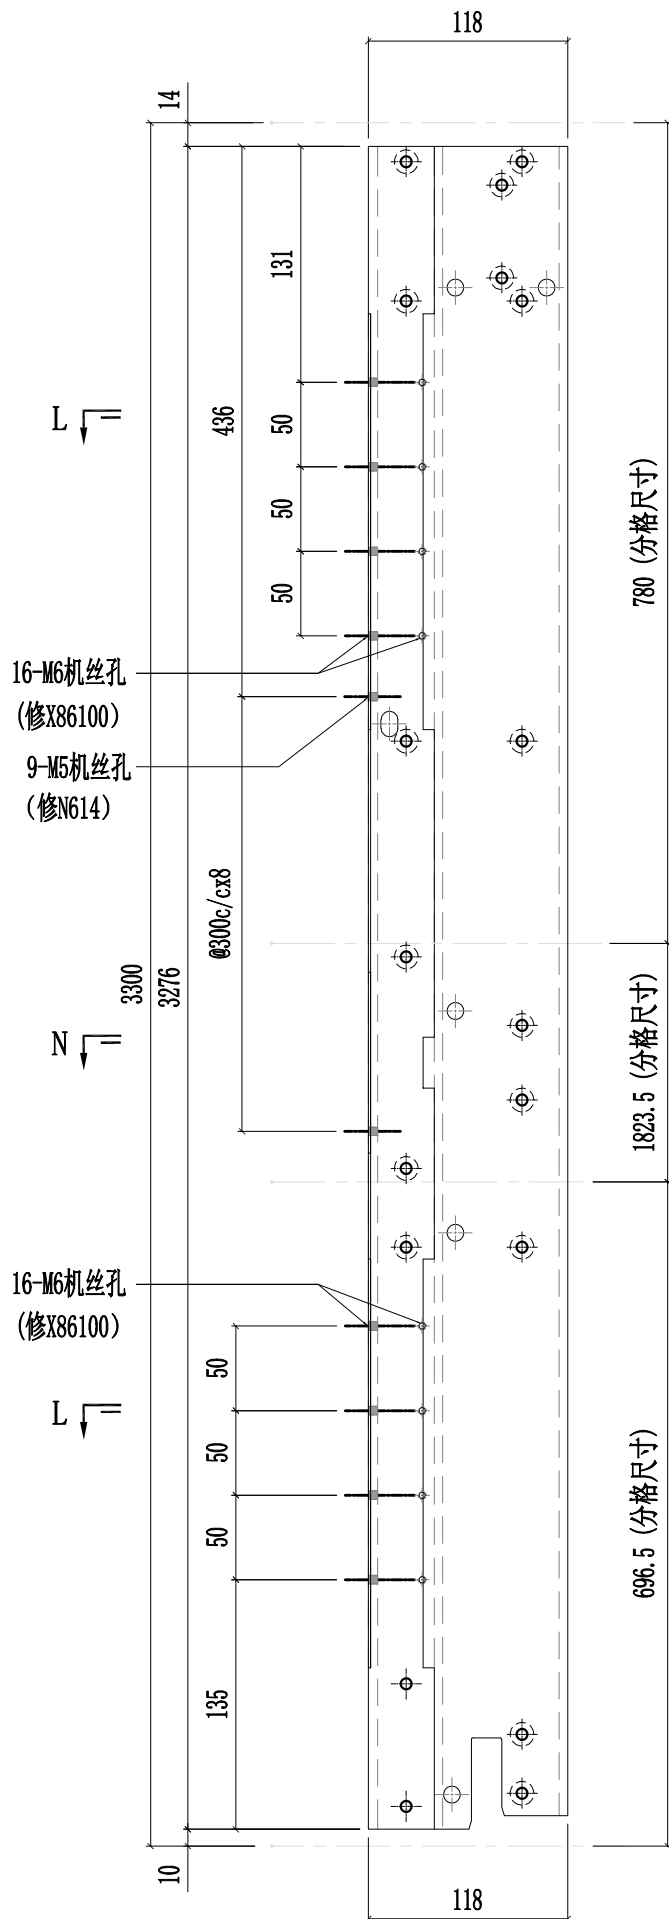


L

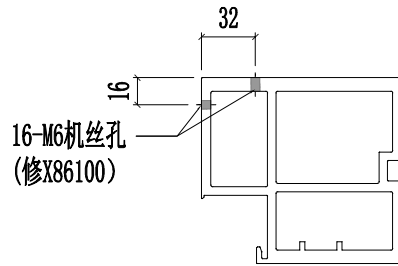

SECTION L-L

N

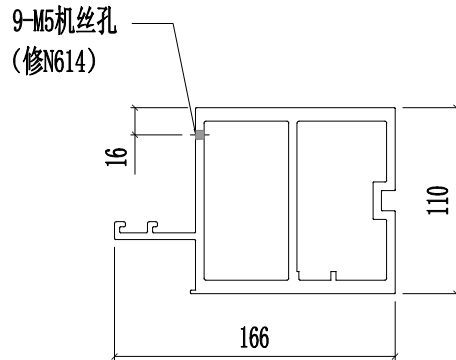

SECTION N-N


L




美特铝质有限公司  
MIDI Aluminium Fabricator Ltd.

工程號	J857	類別		物料號	-									
地盘	啟德6552	制圖	陈梓豪	20220211	圖號	X86055-P35								
修改	A	B	C	採用工廠	✓	地盤	-	图纸名称	铝料加工图	復核	練松文	20220213	數量	-
日期	03.16	03.26	04.12	材料颜色	AL2: ECK3X10063S-XF1	材料	X86055	批准	林仁安	20220215	單件重量	-	(KG)	


第1页/共4页

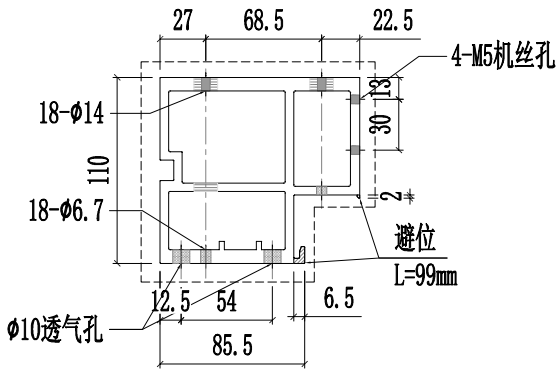


SECTION A-A

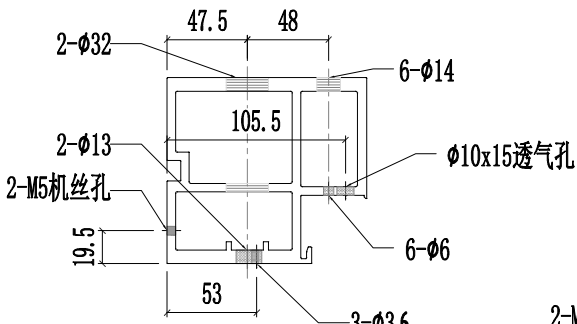


SECTION B-B

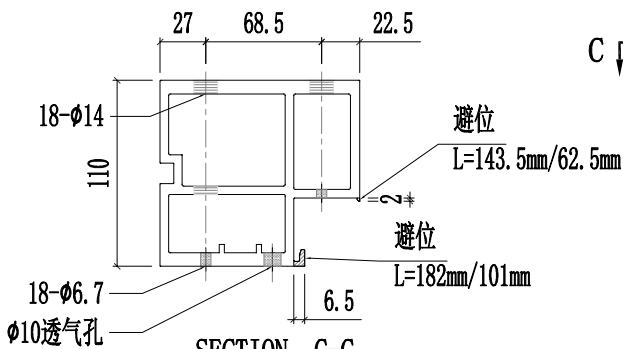


SECTION C-C

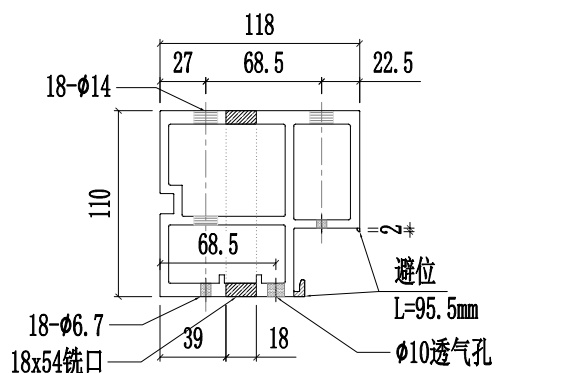


SECTION D-D

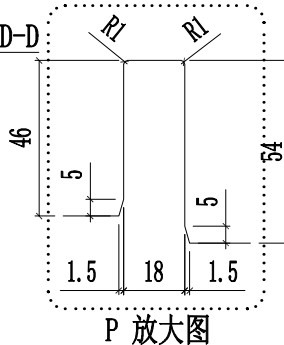

P 放大图

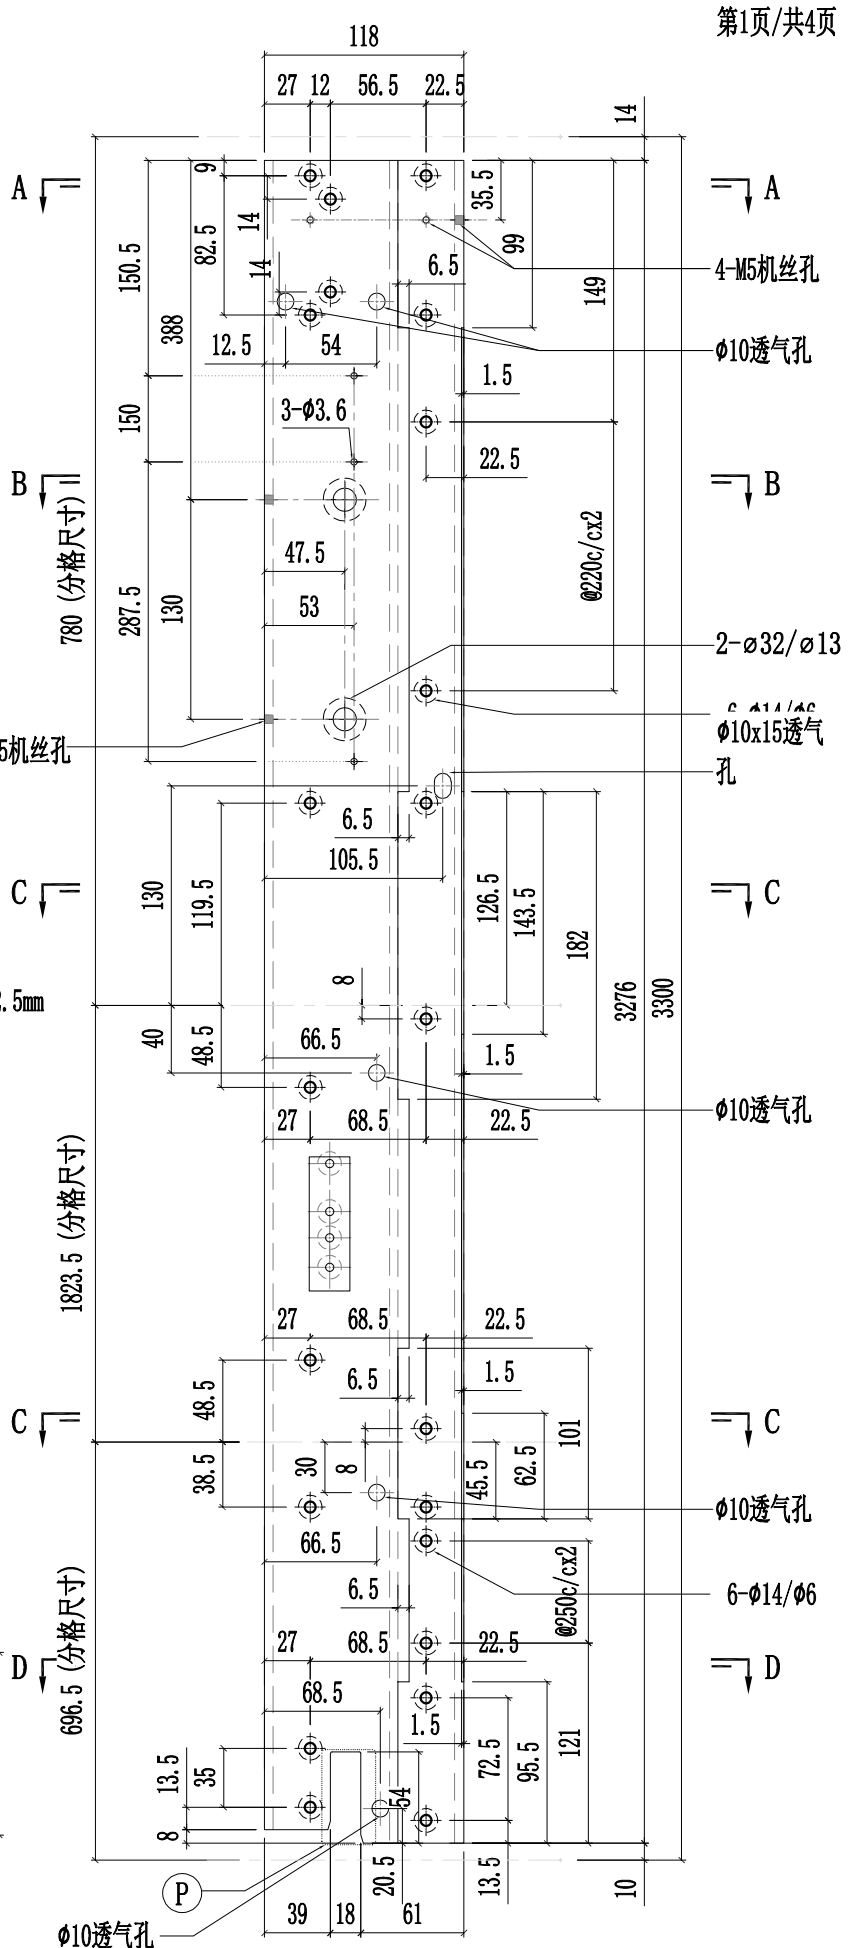


 <b>美特鋁質有限公司</b> MIDI Aluminium Fabricator Ltd.					工程號	J857	類別		物料號	-					
					地盘	啟德6552	制圖	陈梓豪	20220211	圖號	X86055-P35				
修改	A	B	C	採用	工廠	✓	地盘	-	图纸名称	铝料加工图	復核	練松文	20220213	數量	-
日期	03.16	03.26	04.12	材料颜色	AL2:ECK3X10063S-XF1				材料	X86055	批准	林仁安	20220215	單件重量	- (KG)

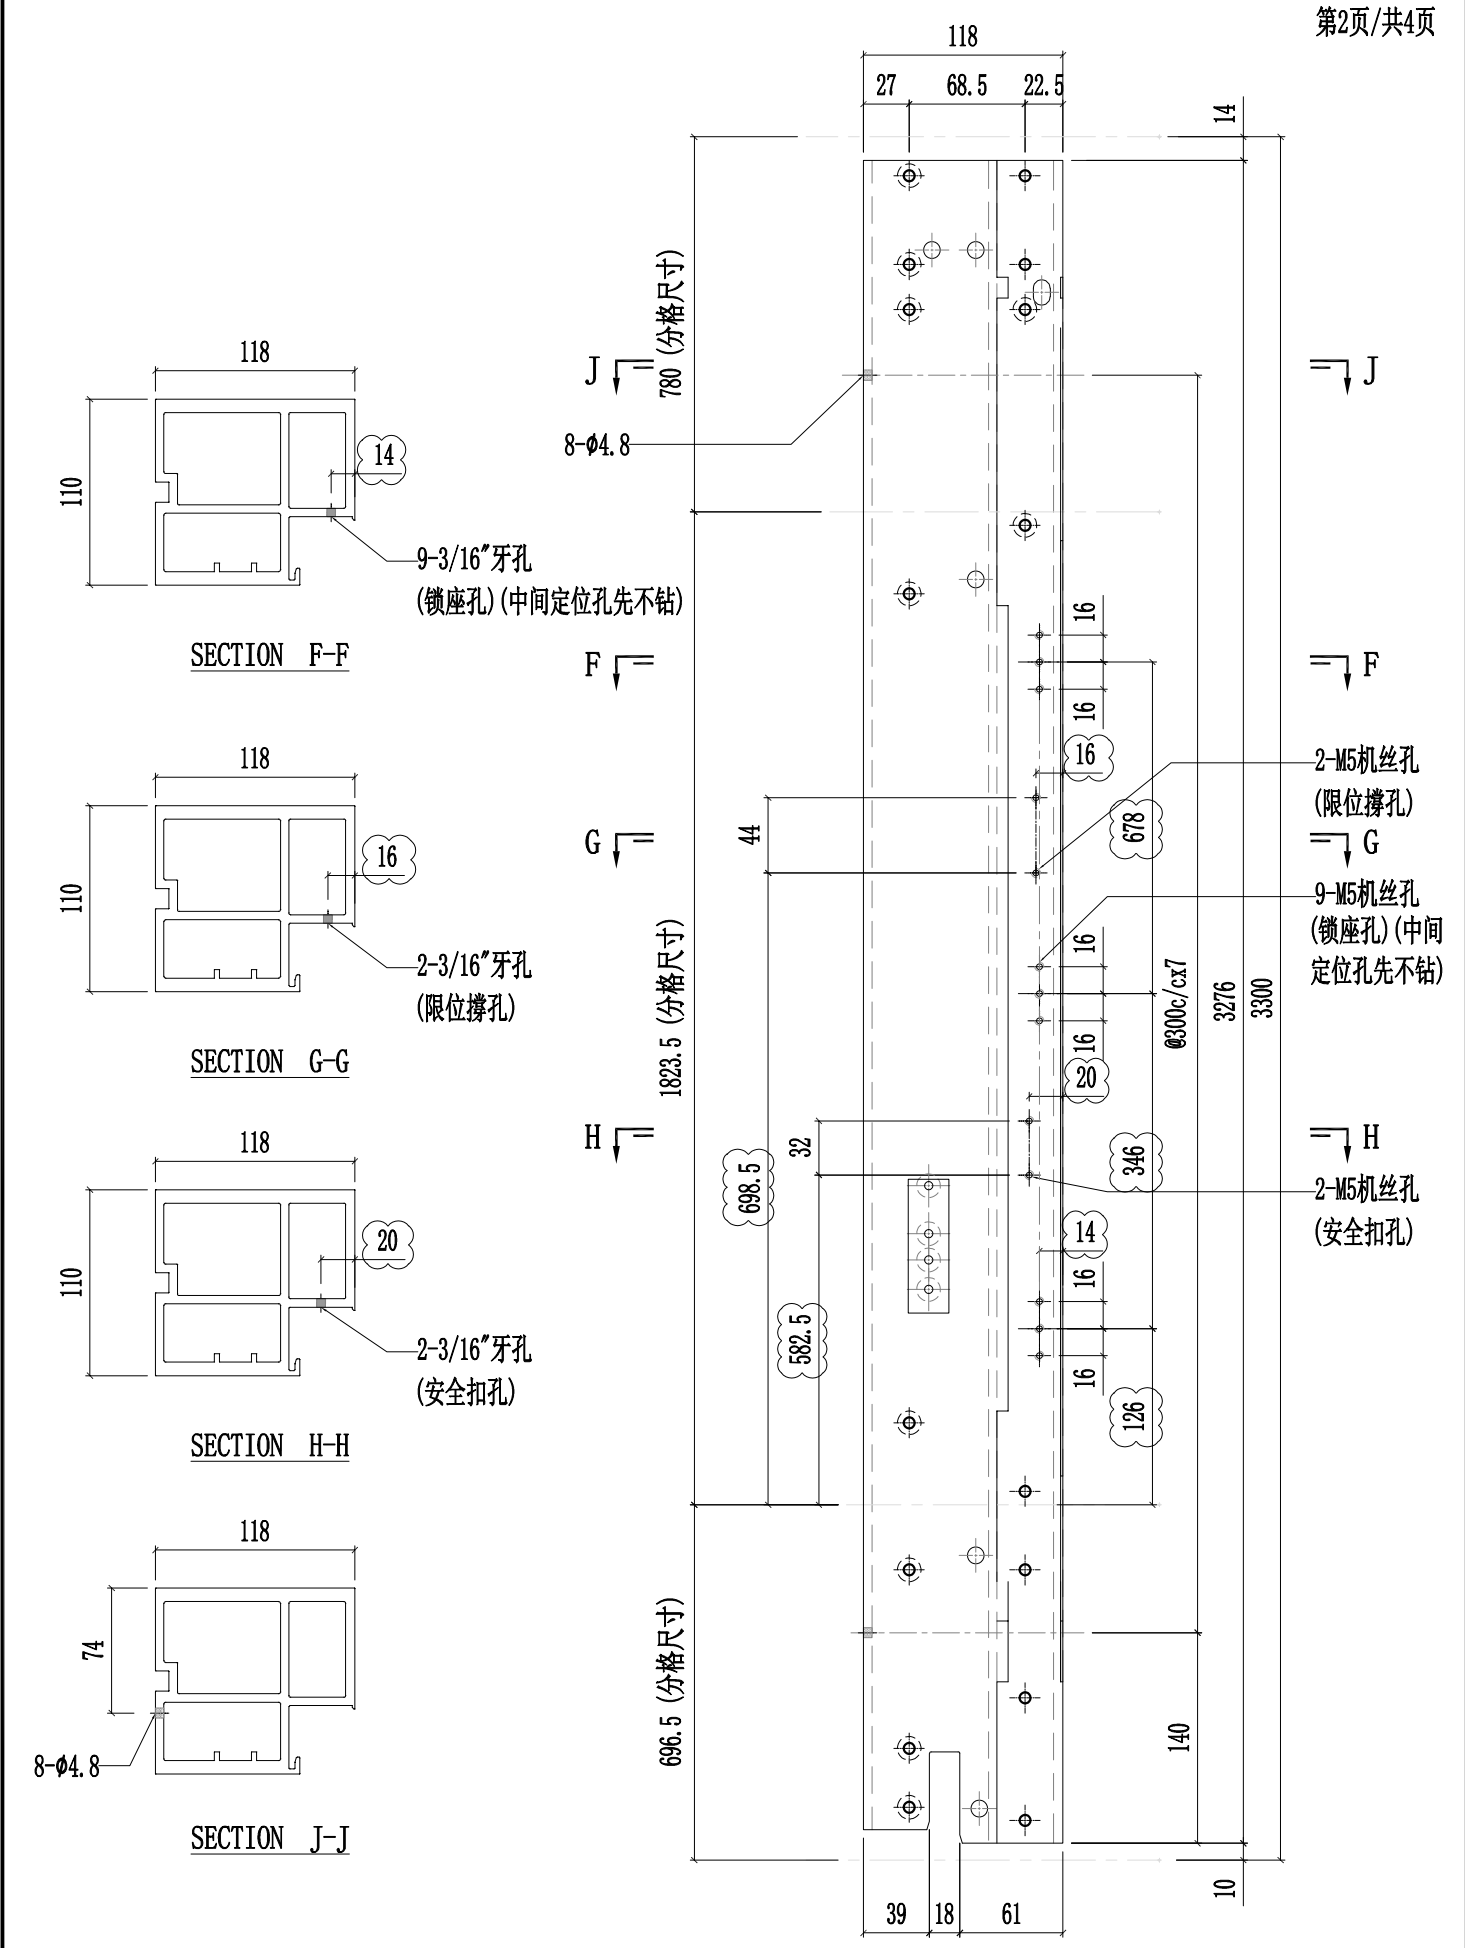




工程號	J857	類別		物料號	-										
地盘	啟德6552	制圖	陈梓豪	20220211	圖號	X86055-P35									
修改	A	B	C	採用	工廠	✓	地盤	-	图纸名称	铝料加工图	復核	練松文	20220213	數量	-
日期	03.16	03.26	04.12	材料颜色	AL2:ECX3X10063S-XF1	材料	X86055	批准	林仁安	20220215	單件重量	-	(KG)		

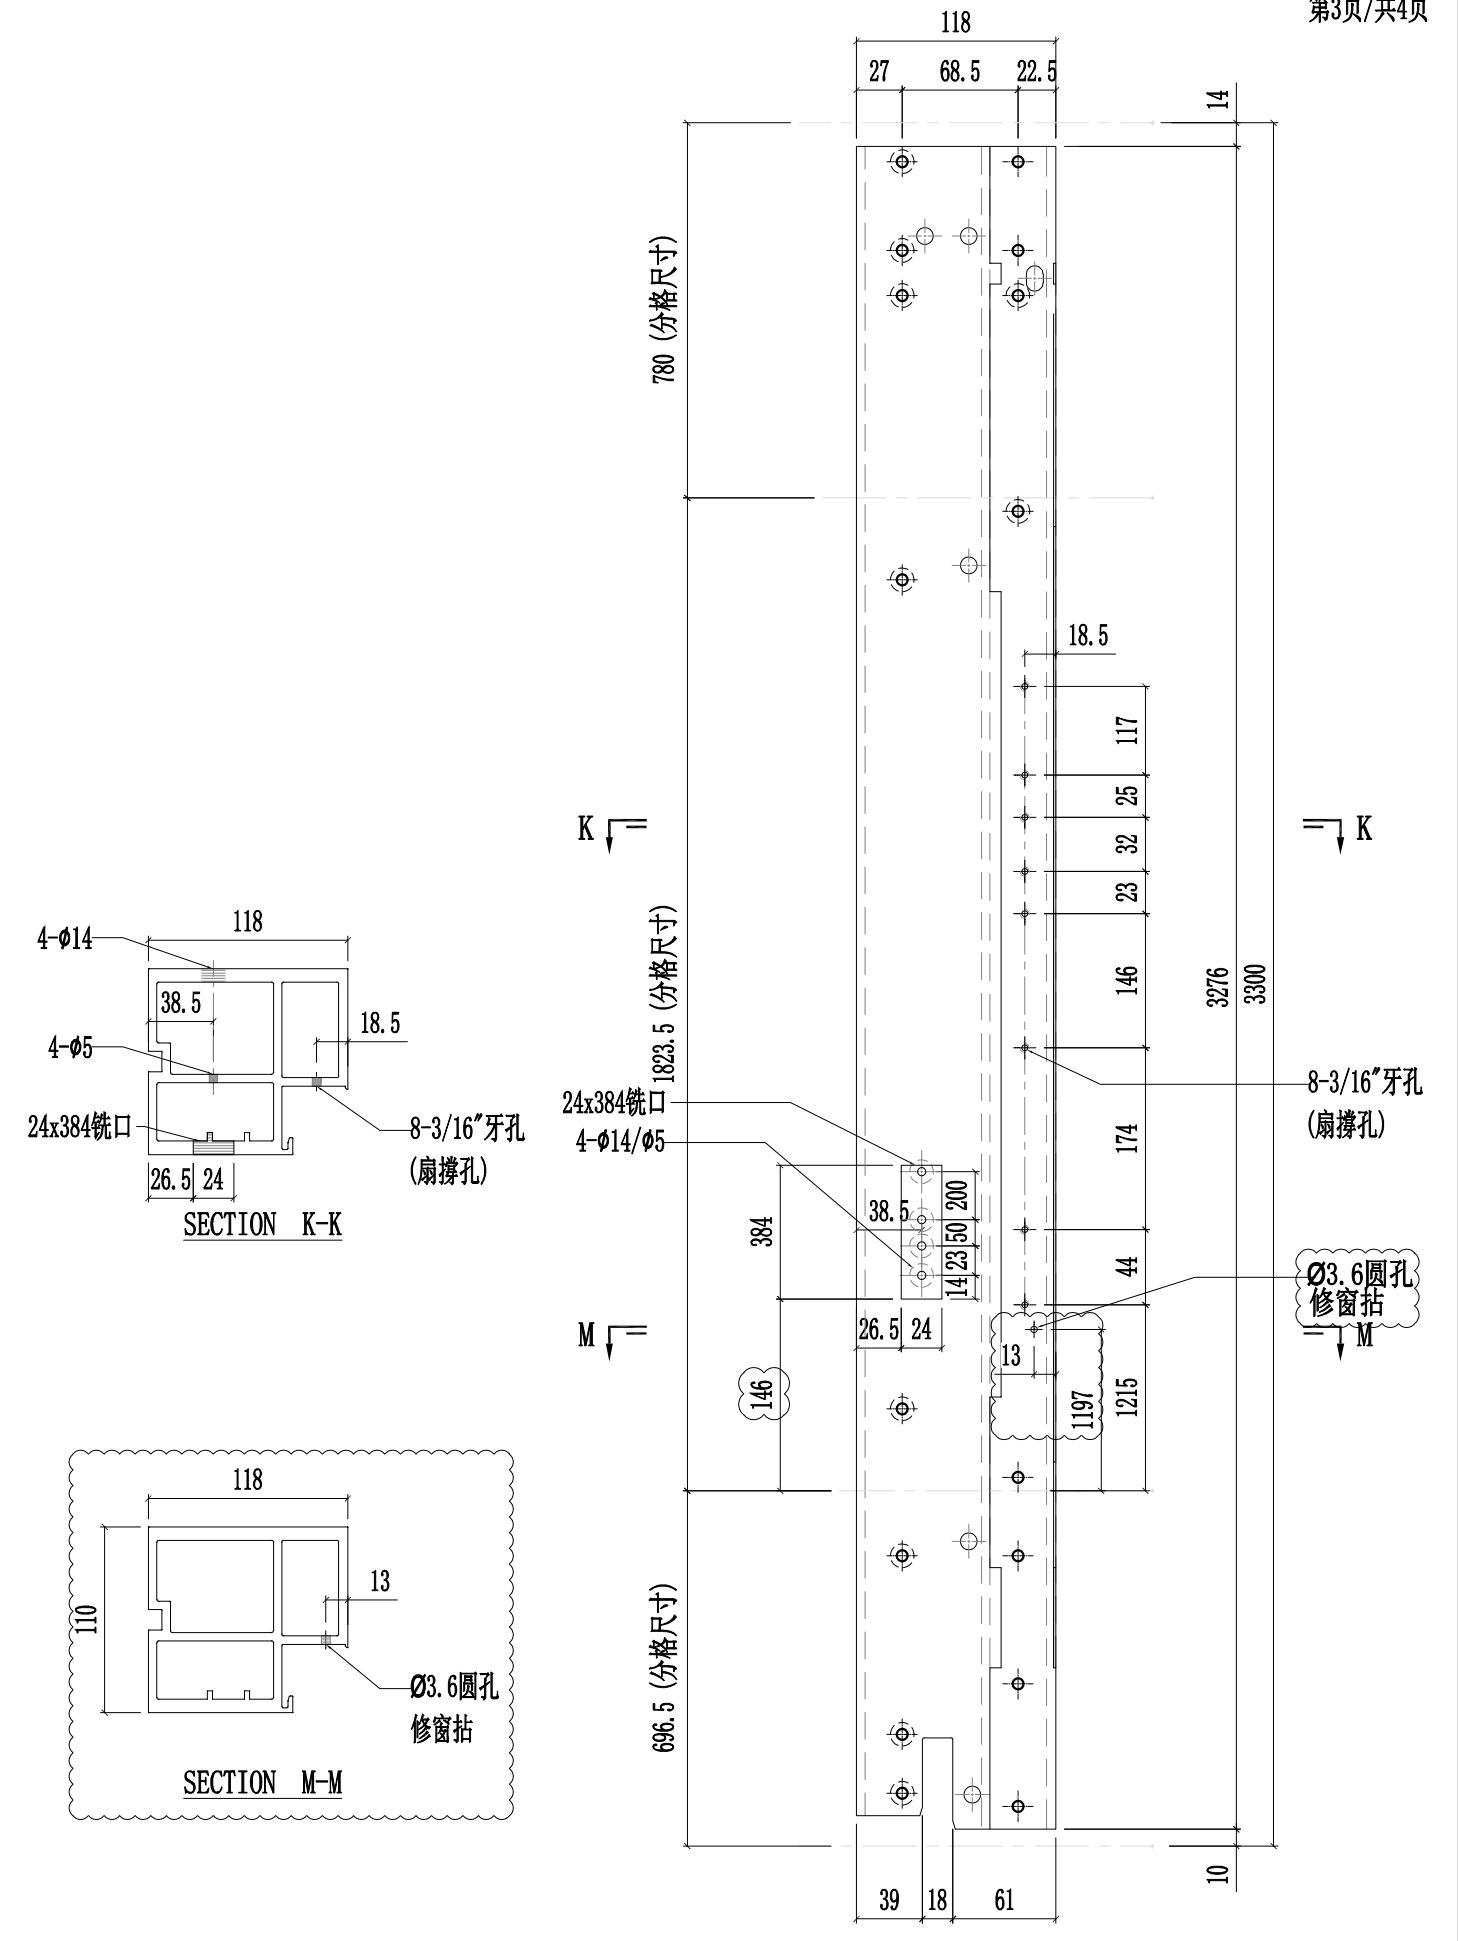




美特鋁質有限公司  
MIDI Aluminium Fabricator Ltd.


工程號	J857	類別		物料號	-										
地盘	啟德6552	制圖	陈梓豪	20220211	圖號	X86055-P35									
修改	A	B	C	採用	工廠	✓	地盤	-	图纸名称	铝料加工图	復核	練松文	20220213	數量	-
日期	03.16	03.26	04.12	材料颜色	AL2:ECX3X10063S-XF1	材料	X86055	批准	林仁安	20220215	單件重量	-	(KG)		

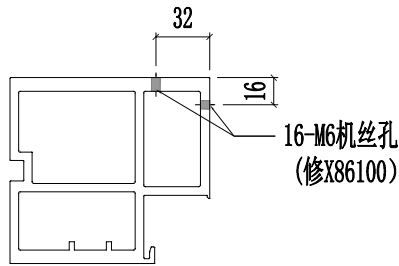

SECTION L-L

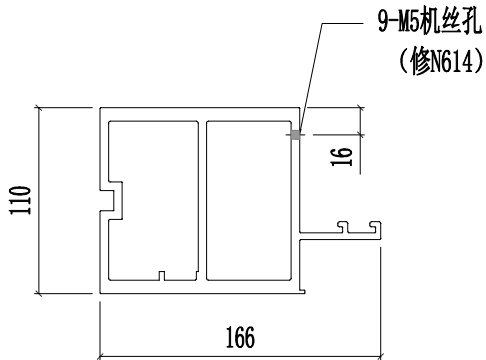







SECTION N-N

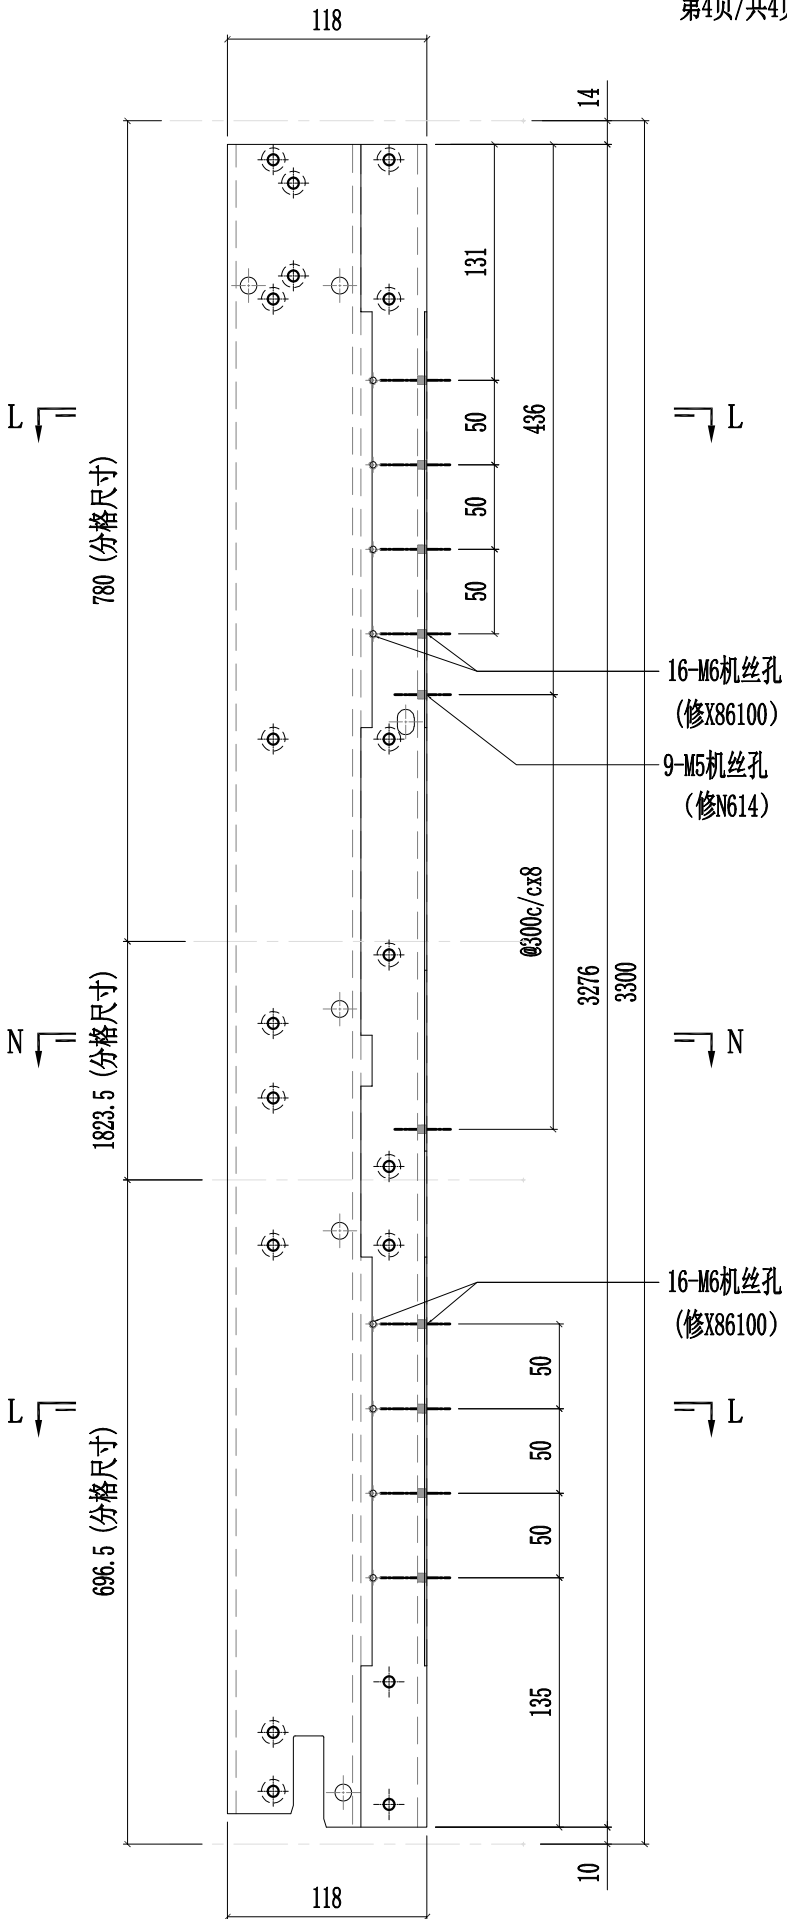



美特鋁質有限公司  
MIDI Aluminium Fabricator Ltd.

工程號	J857	類別		物料號	-										
地盘	啟德6552	制圖	陈梓豪	20220211	圖號	X86055-P36									
修改	A	B	C	採用	工廠	✓	地盘	-	图纸名称	铝料加工图	復核	練松文	20220213	數量	-
日期	03.16	03.26	04.12	材料颜色	AL2:ECX3X10063S-XF1	材料	X86055	批准	林仁安	20220215	單件重量	-	(KG)		

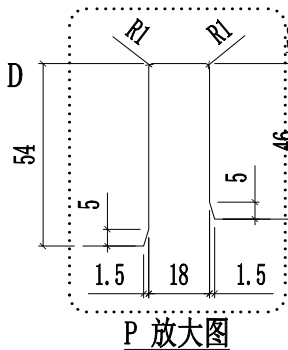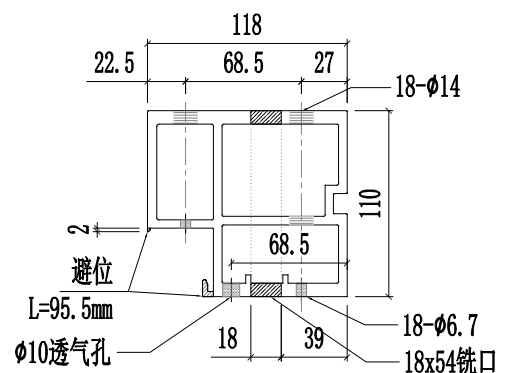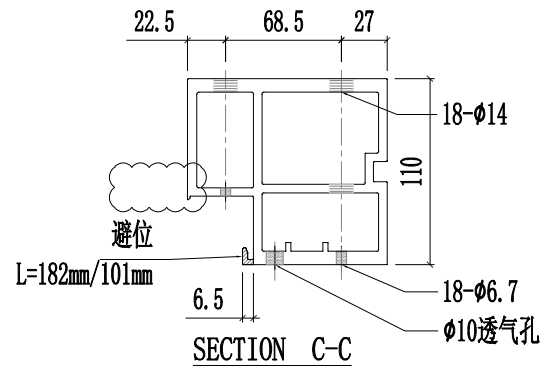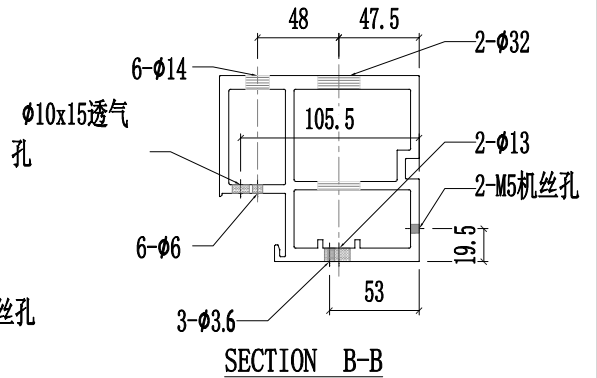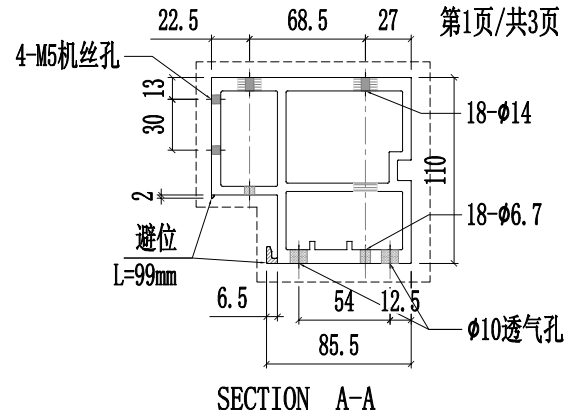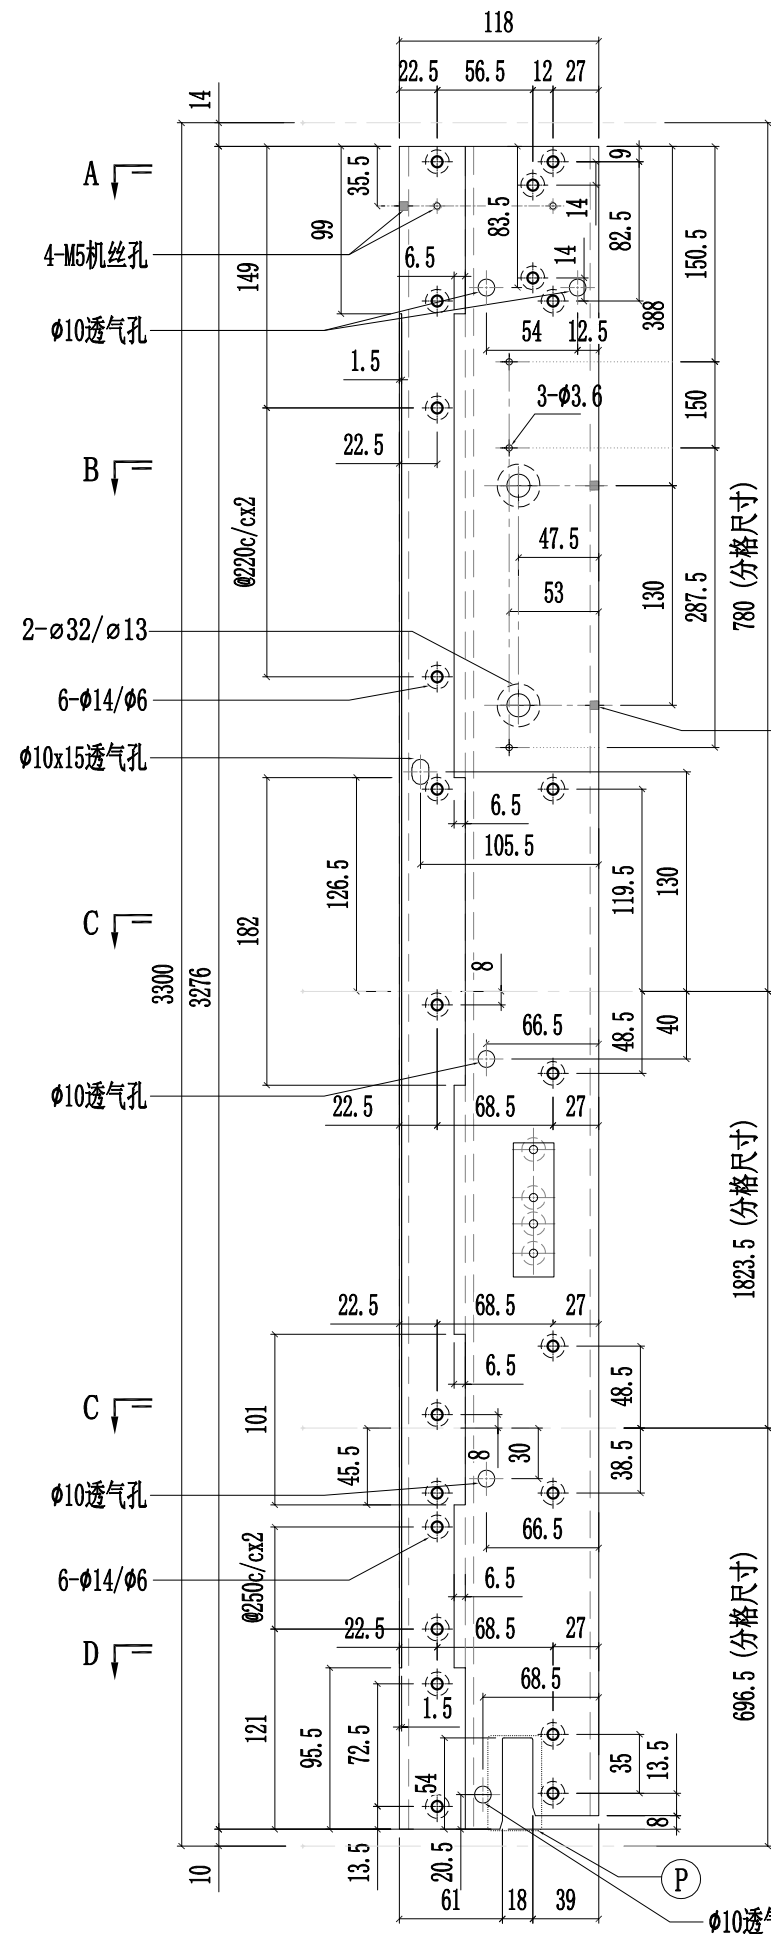




美特鋁質有限公司  
MIDI Aluminium Fabricator Ltd.


工程號	J857	類別		物料號	-										
地盘	啟德6552	制圖	陈梓豪	20220211	圖號	X86055-P36									
修改	A	B	C	採用	工廠	✓	地盘	-	图纸名称	铝料加工图	復核	練松文	20220213	數量	-
日期	03.16	03.26	04.12	材料颜色	AL2:ECX3X10063S-XF1	材料	X86055	批准	林仁安	20220215	單件重量	-	(KG)		

第2页/共3页

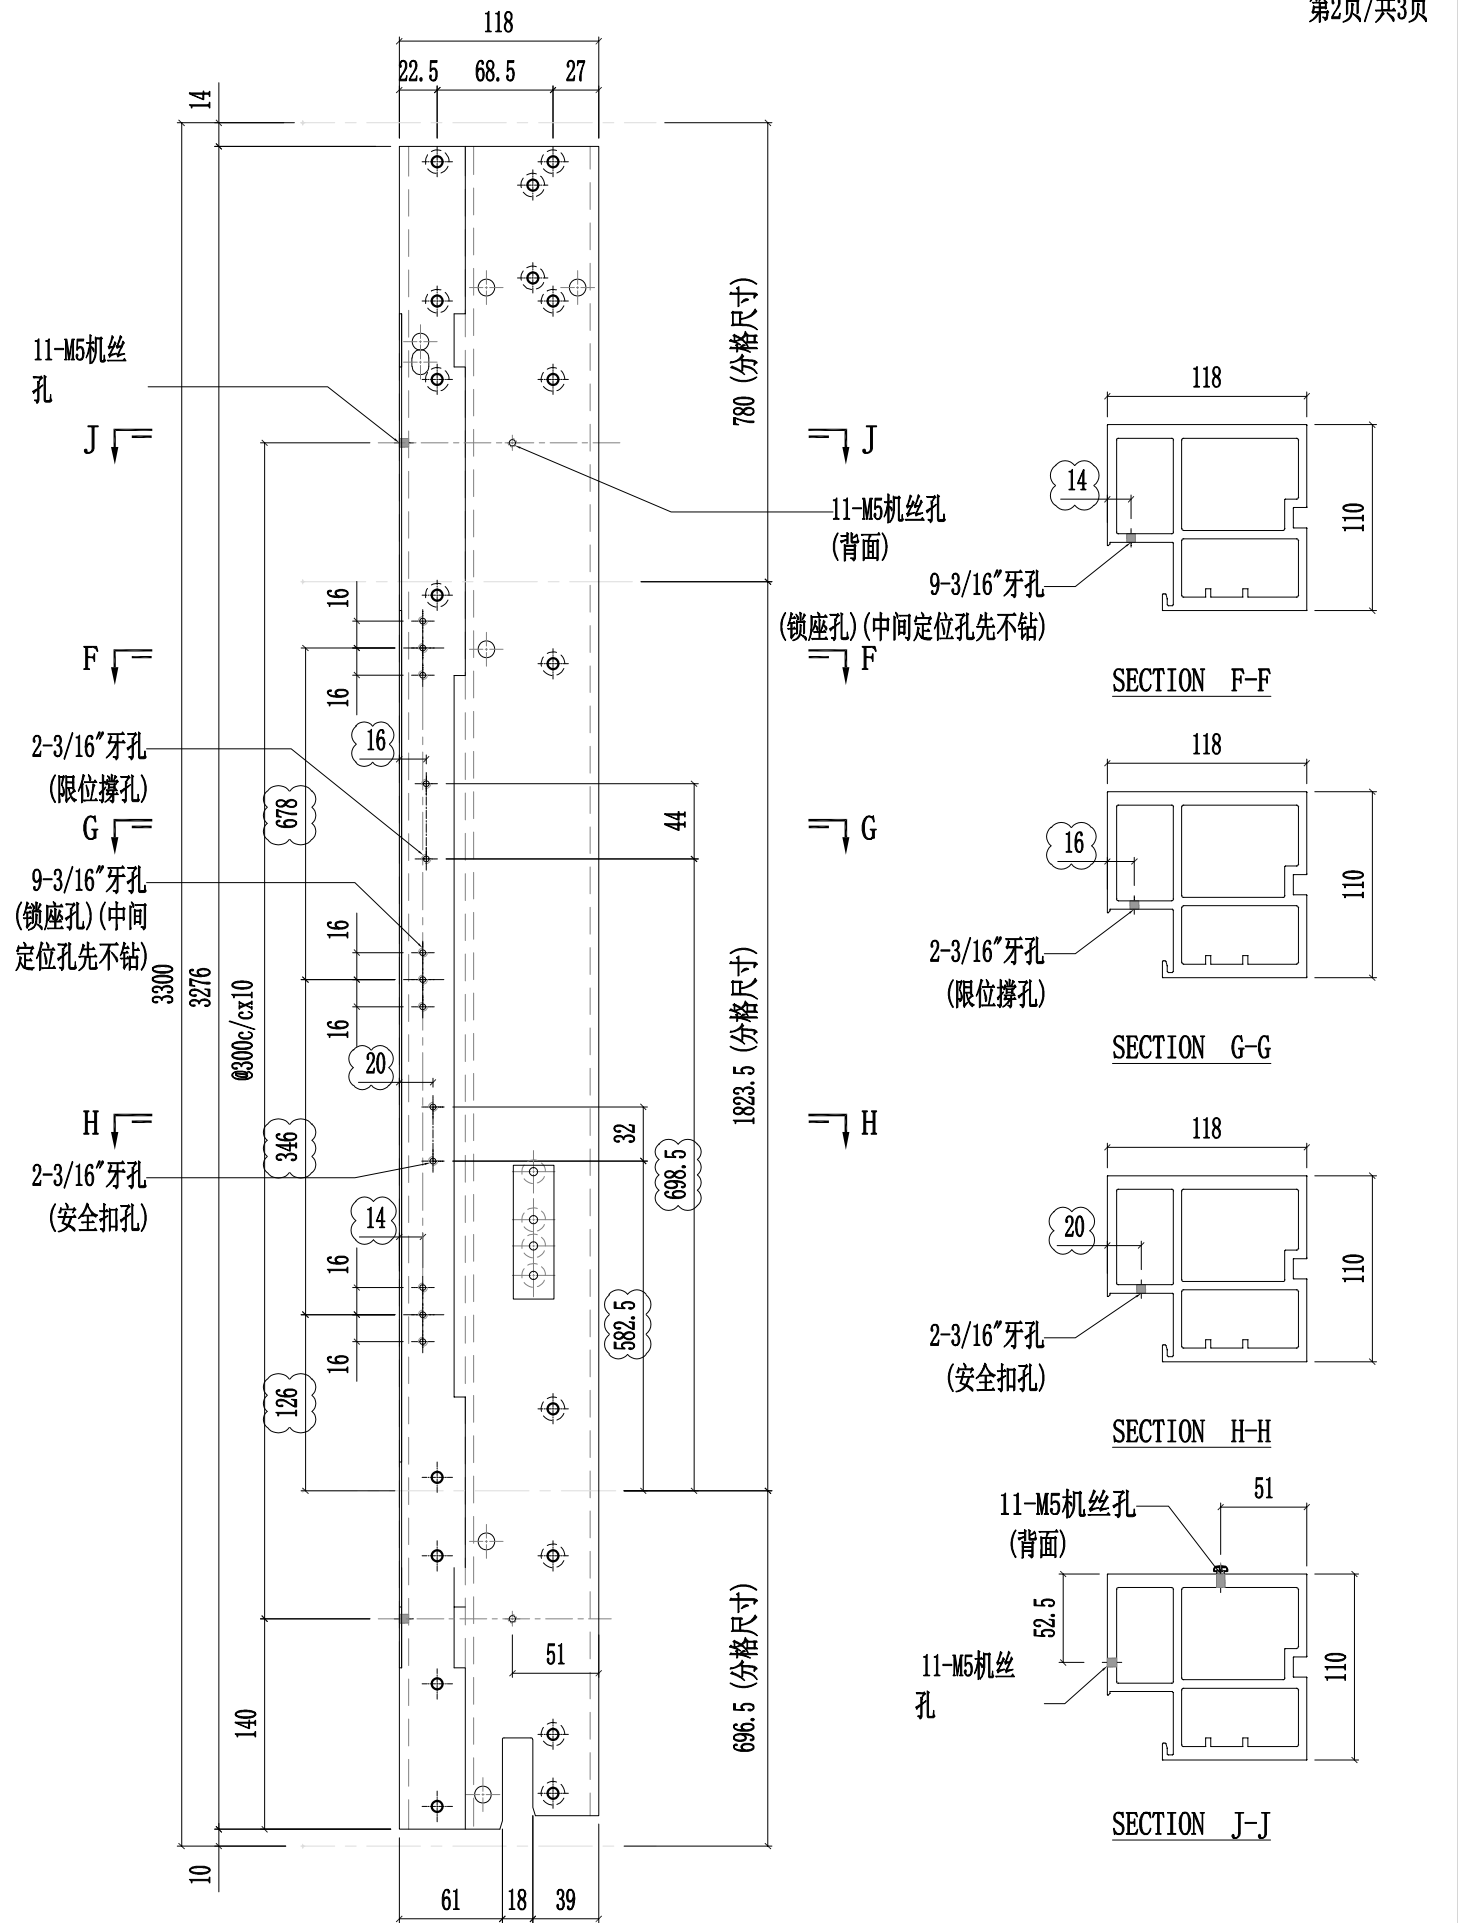




工程號	J857	類別		物料號	-									
地盘	啟德6552	制圖	陈梓豪	20220211	圖號	X86055-P36								
修改	A	B	C	採用工廠	✓	地盤	-	图纸名称	铝料加工图	復核	練松文	20220213	數量	-
日期	03.16	03.26	04.12	材料颜色	AL2:ECX3X10063S-XF1	材料	X86055	批准	林仁安	20220215	單件重量	-	(KG)	

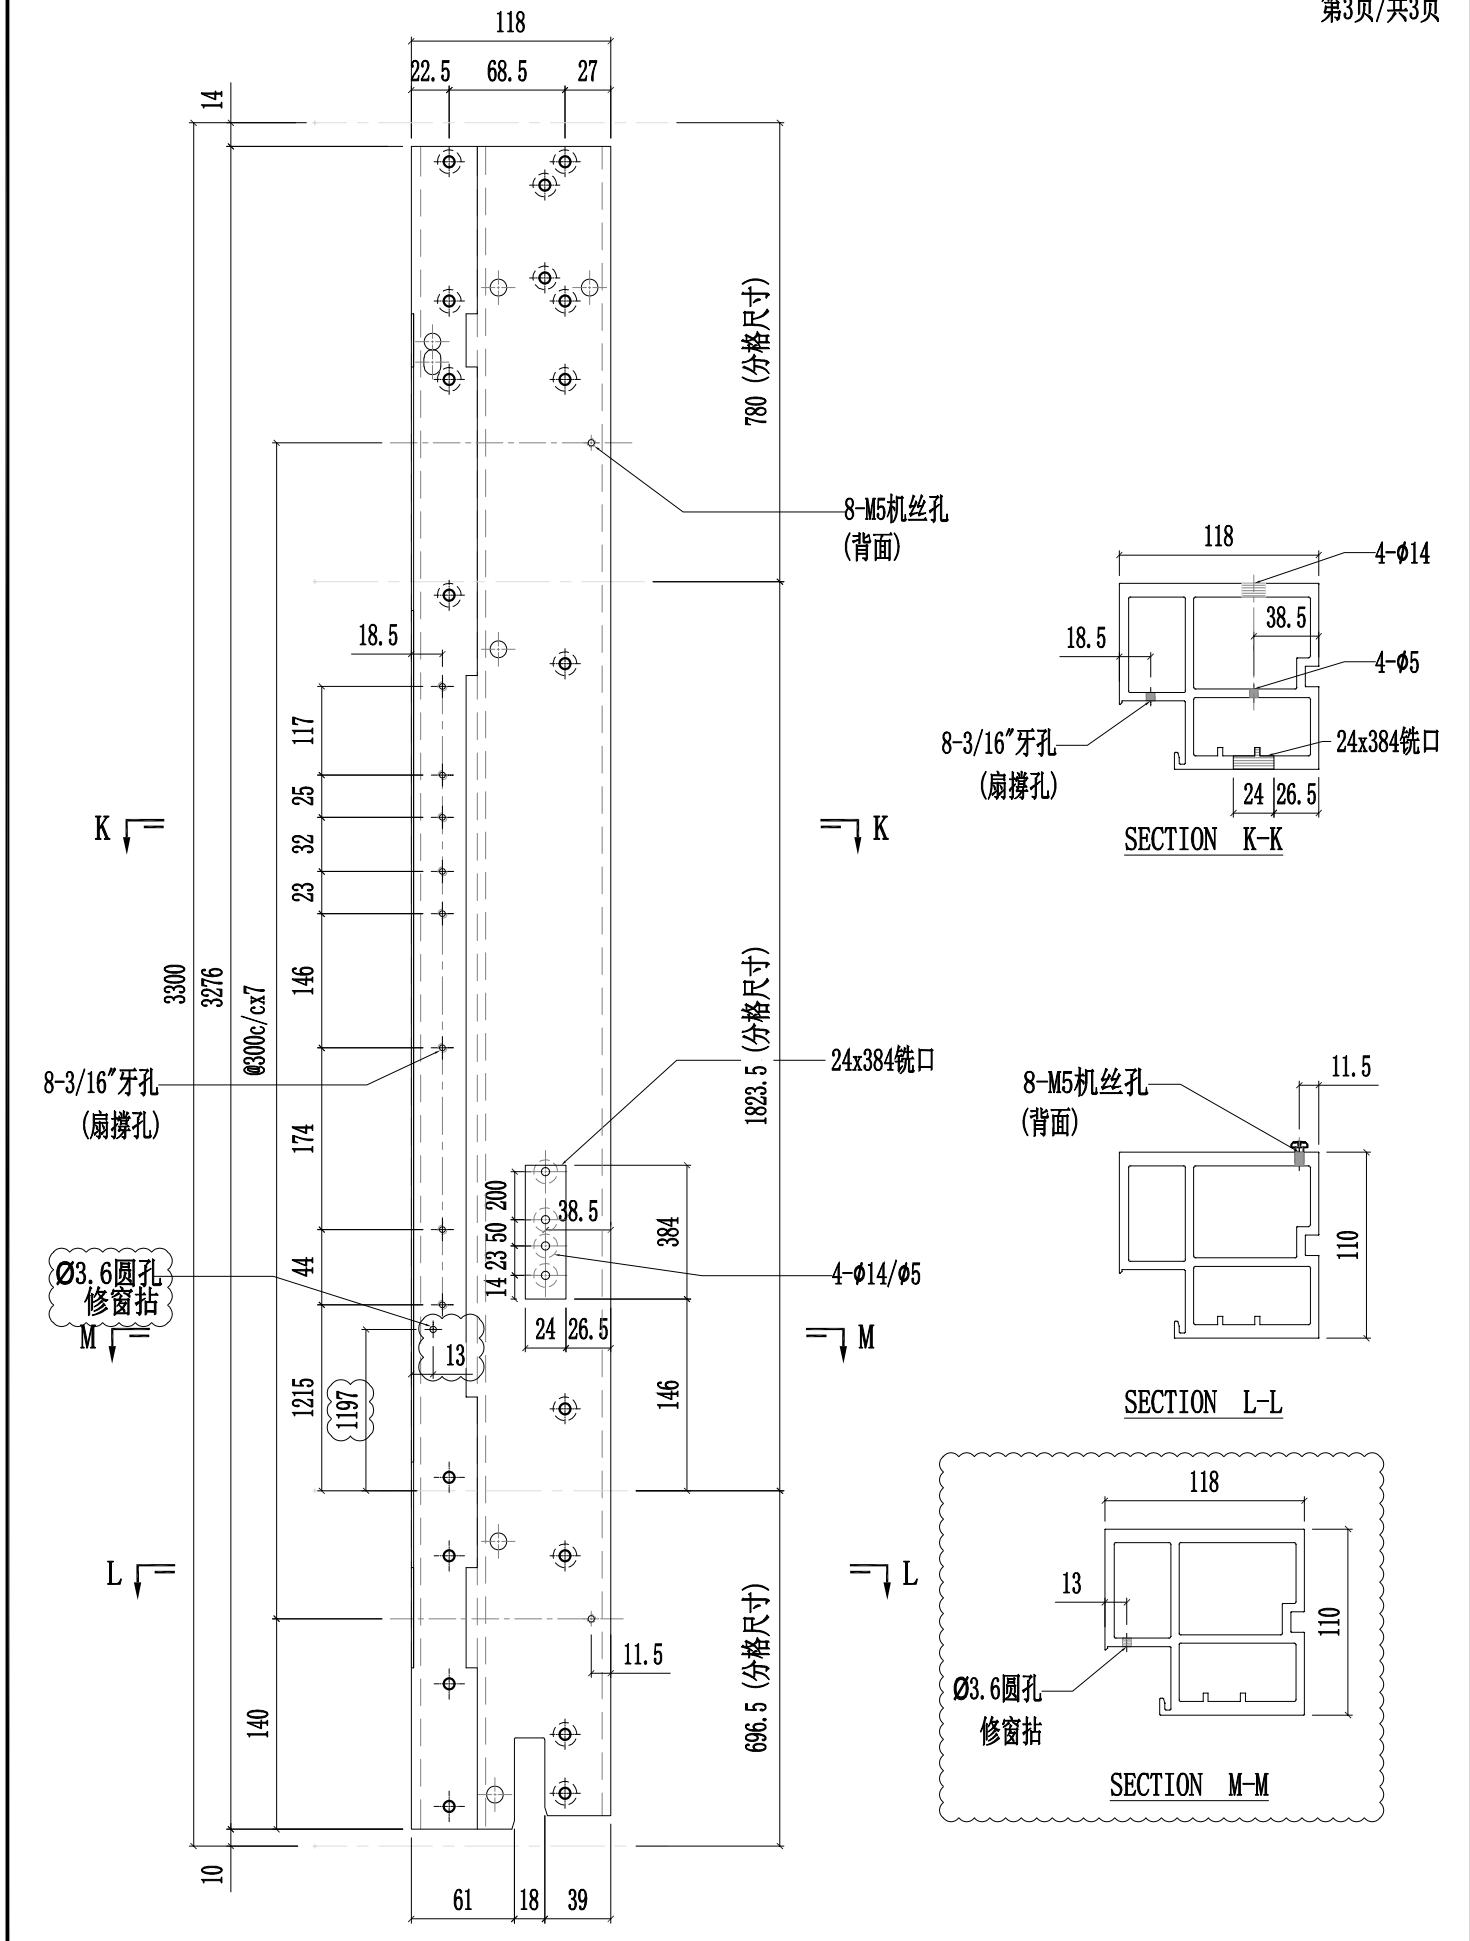





工程號	J857	類別		物料號	-										
地盤	啟德6552	制圖	陈梓豪	20220211	圖號	X86055-P41									
修改	A	B	C	採用	工廠	✓	地盤	-	图纸名称	铝料加工图	復核	練松文	20220213	數量	-
日期	03.16	03.26	04.12	材料颜色	AL2:ECX3X10063S-XF1	材料	X86055	批准	林仁安	20220215	單件重量	-	(KG)		

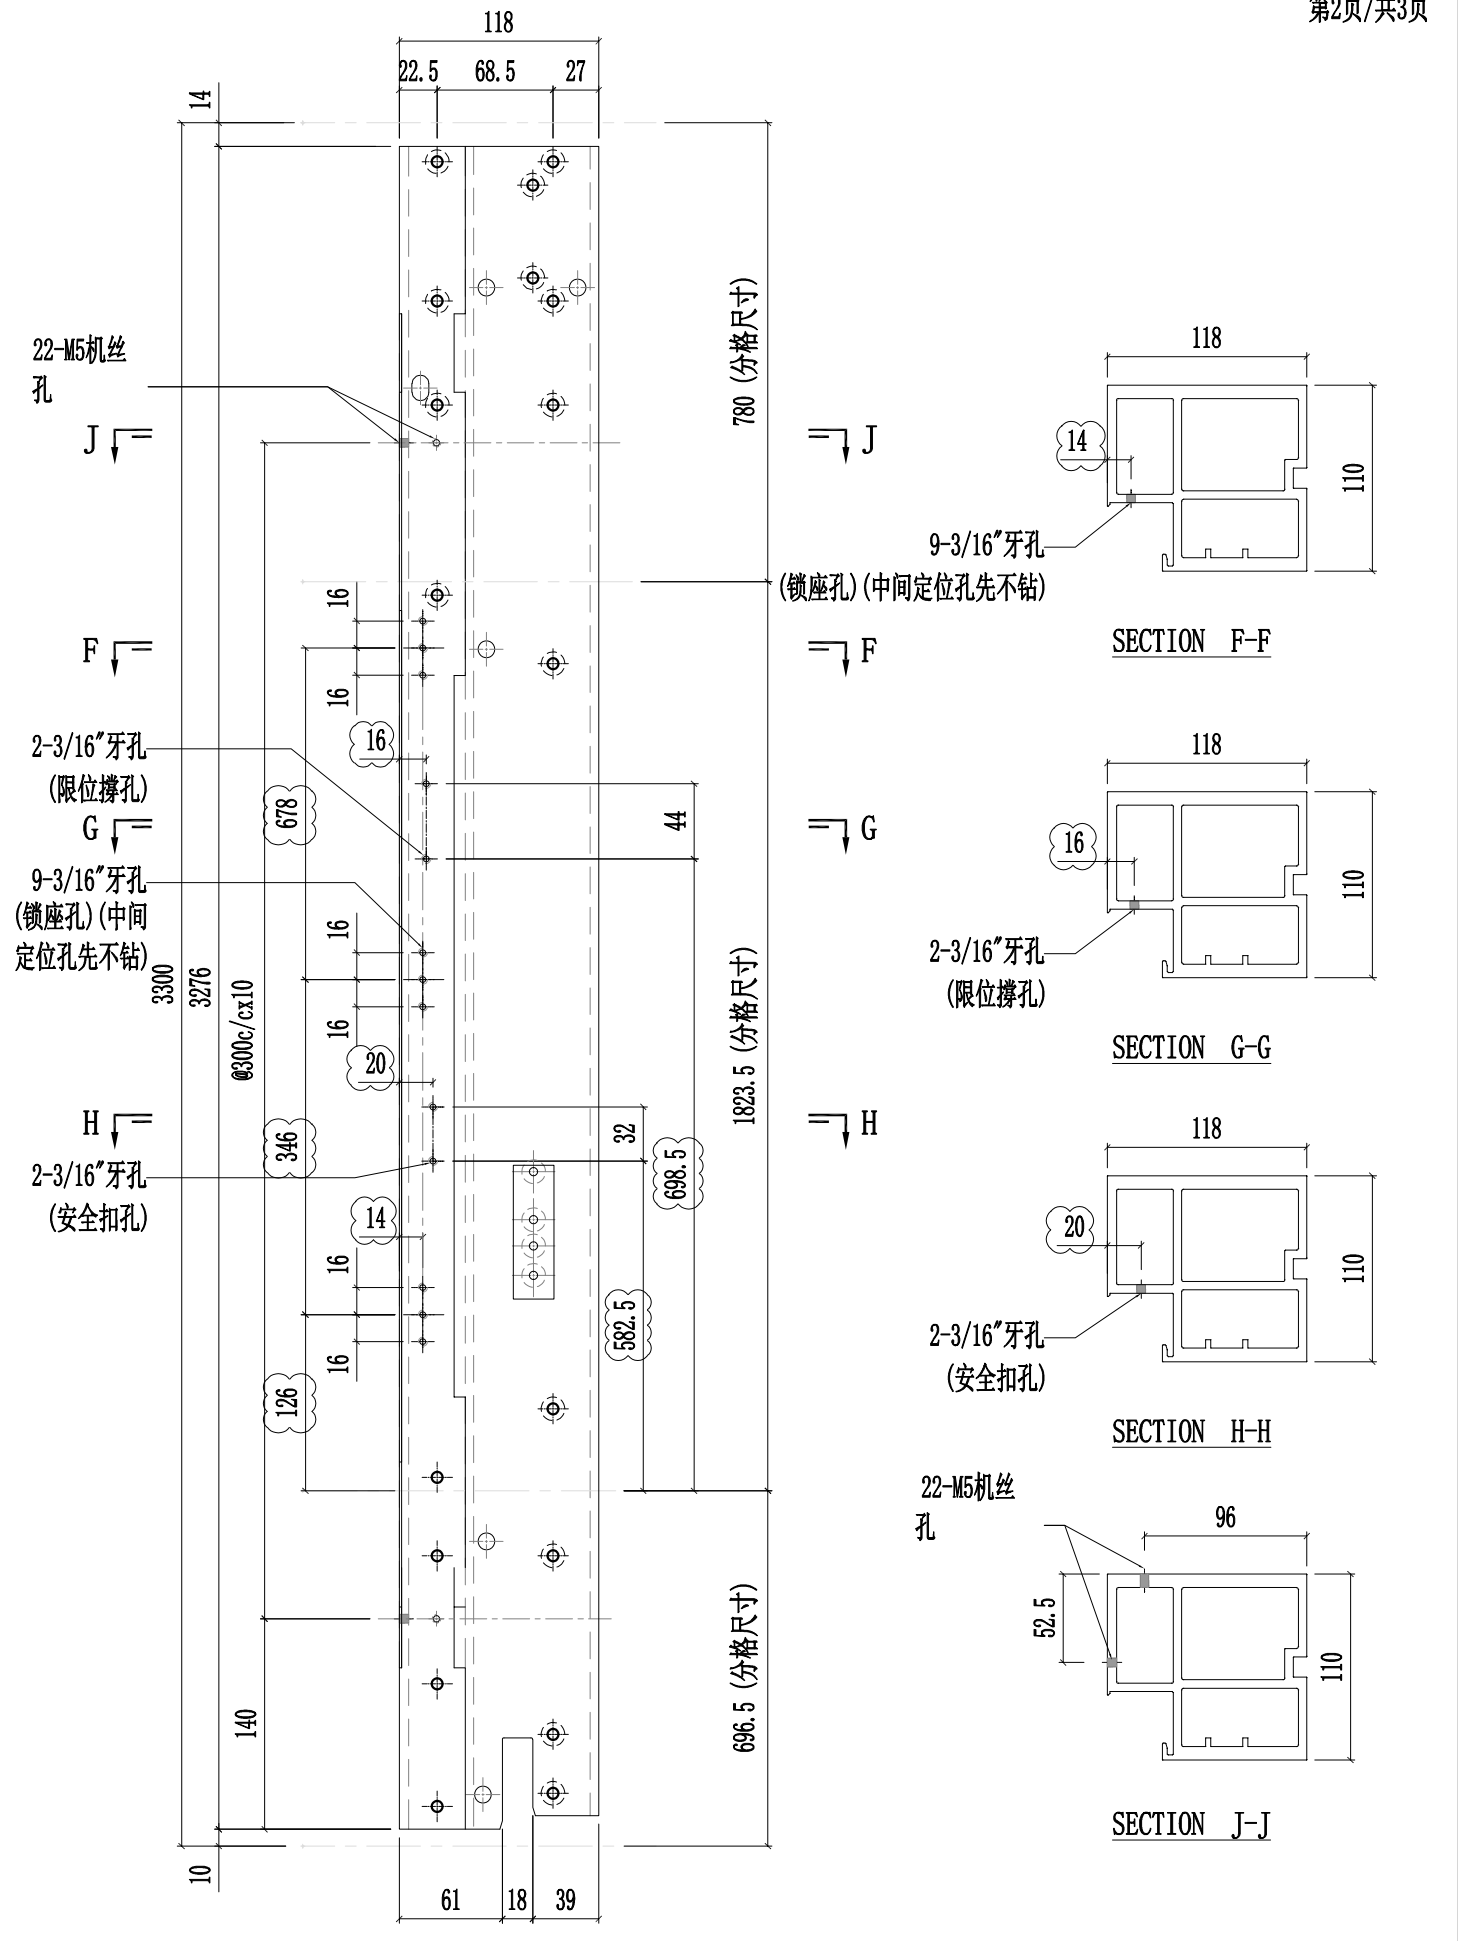




美特鋁質有限公司  
MIDI Aluminium Fabricator Ltd.

工程號	J857	類別		物料號	-									
地盘	啟德6552	制圖	陈梓豪	20220211	圖號	X86055-P41								
修改	A	B	C	採用工廠	✓	地盤	-	图纸名称	铝料加工图	復核	練松文	20220213	數量	-
日期	03.16	03.26	04.12	材料颜色	AL2:ECX3X10063S-XF1	材料	X86055	批准	林仁安	20220215	單件重量	-	(KG)	







第3页/共3页

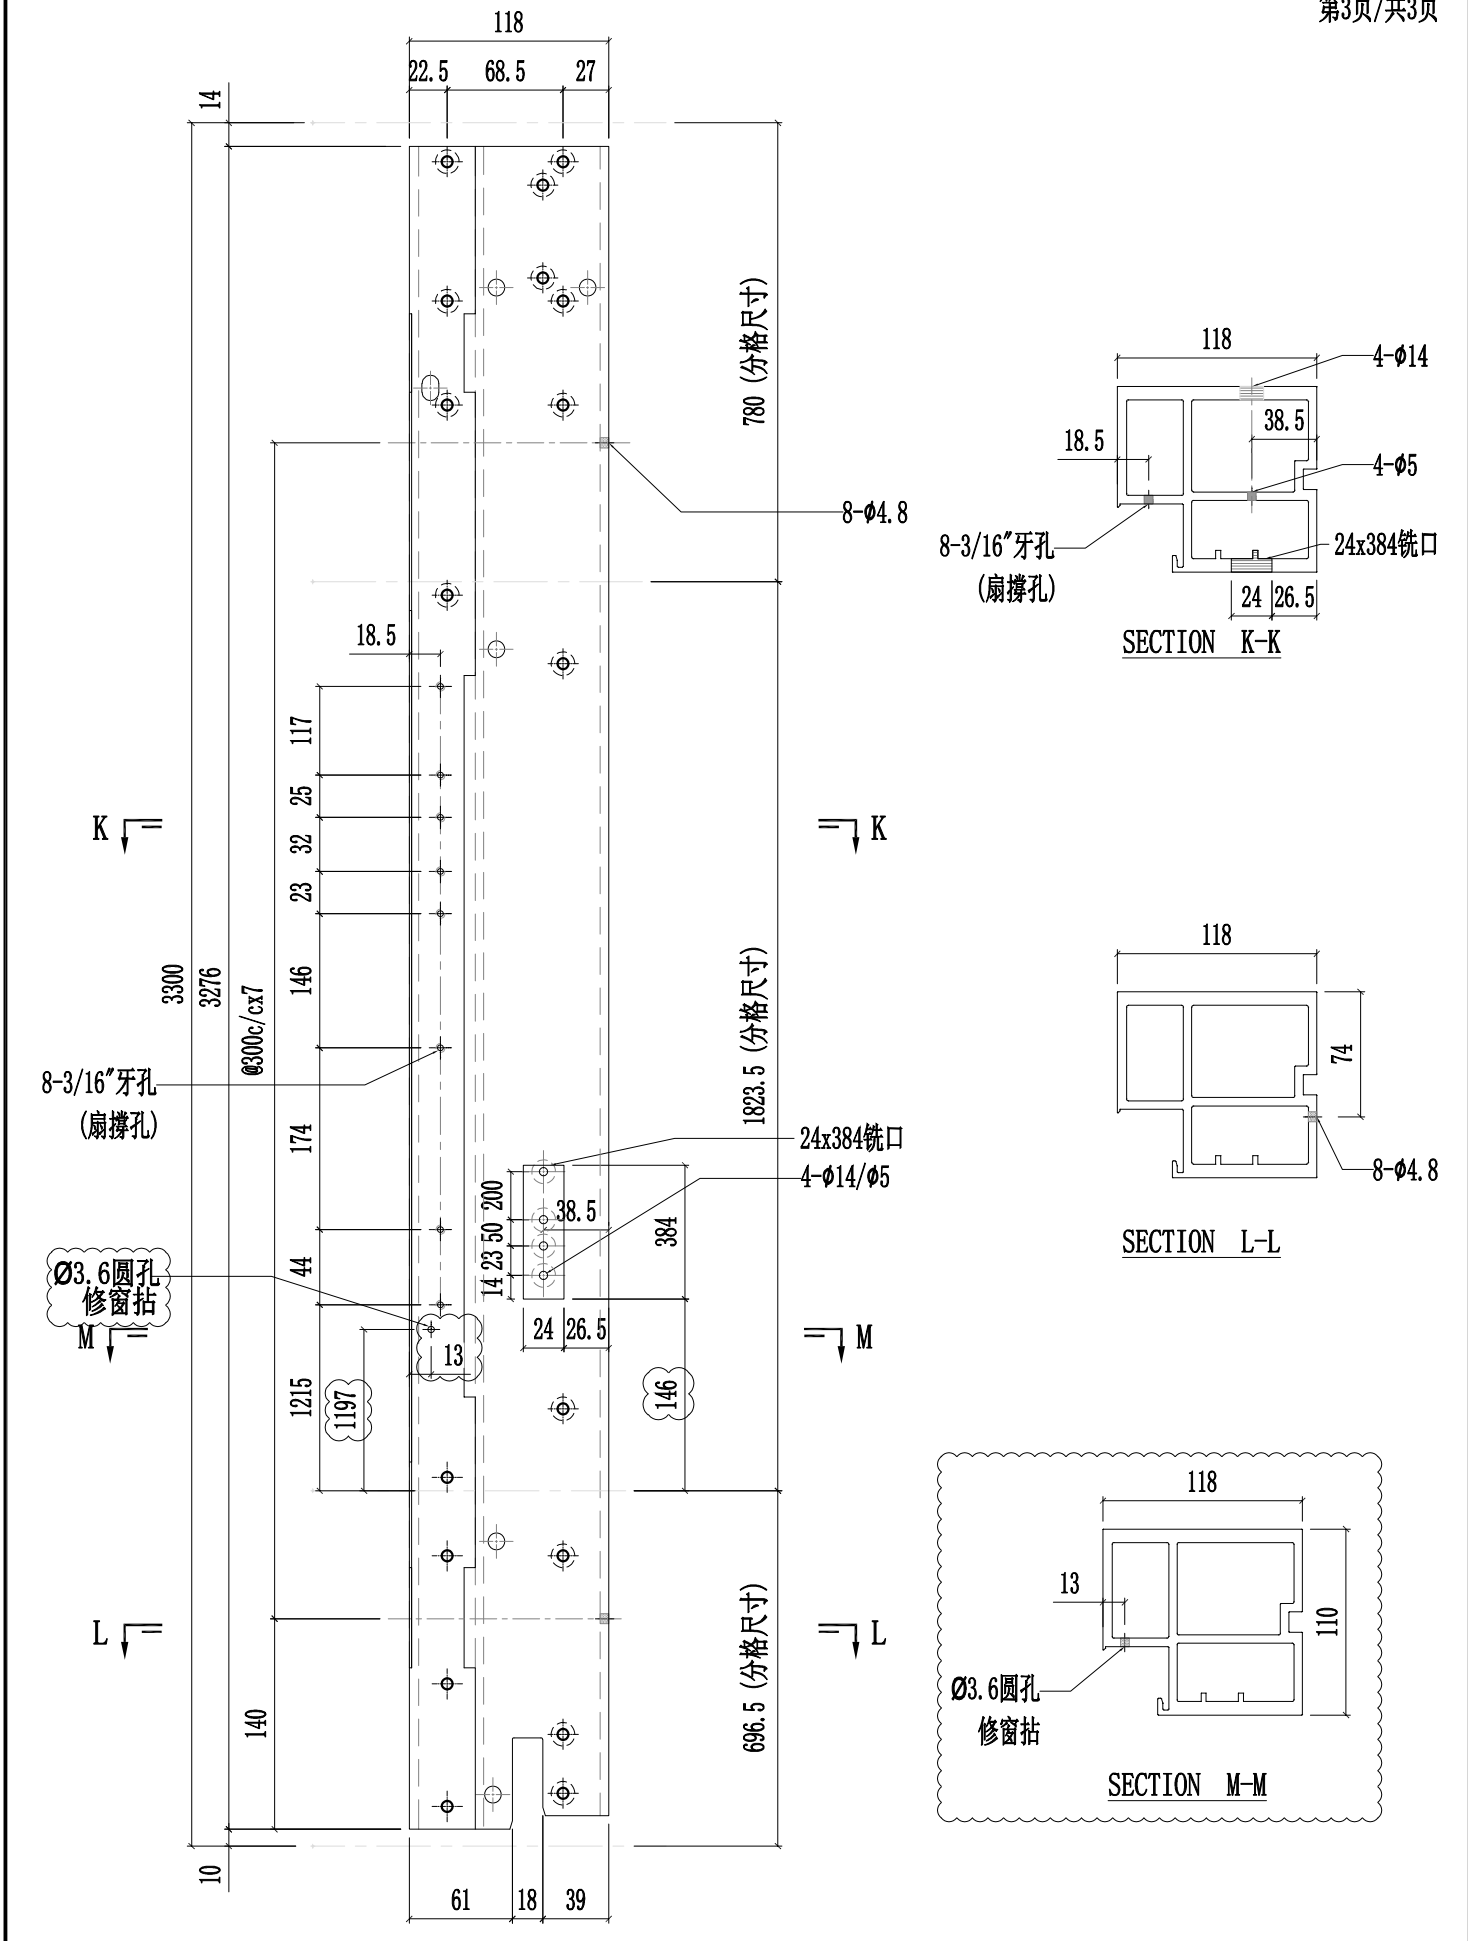




美特鋁質有限公司  
MIDI Aluminium Fabricator Ltd.

工程號	J857	類別		物料號	-			
地盘	啟德6552	制圖	陈梓豪	20220211	圖號	X86055-P42		
修改	A B C	採用	工廠	✓	地盘	-		
日期	03.16 03.26 04.12	材料颜色	AL2: ECK3X10063S-XF1	图纸名称	铝料加工图			
		材料	X86055	復核	練松文	20220213	數量	-
				批准	林仁安	20220215	單件重量	- (KG)

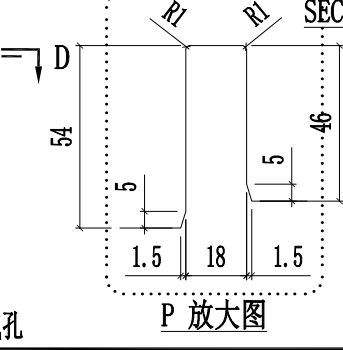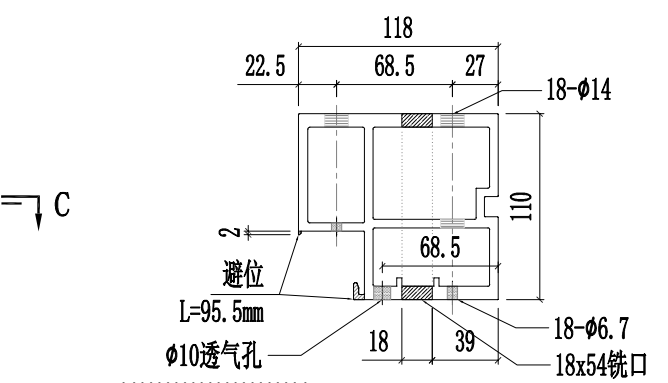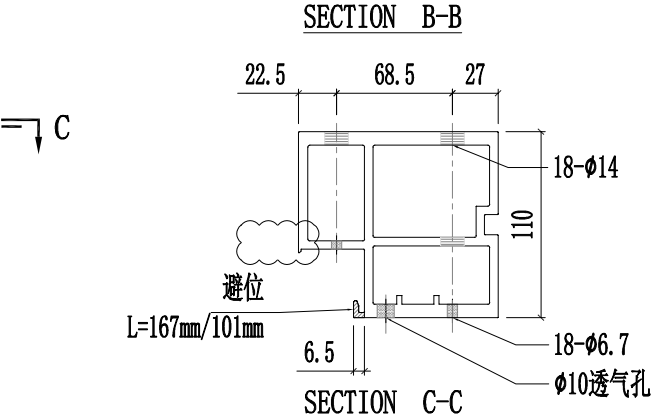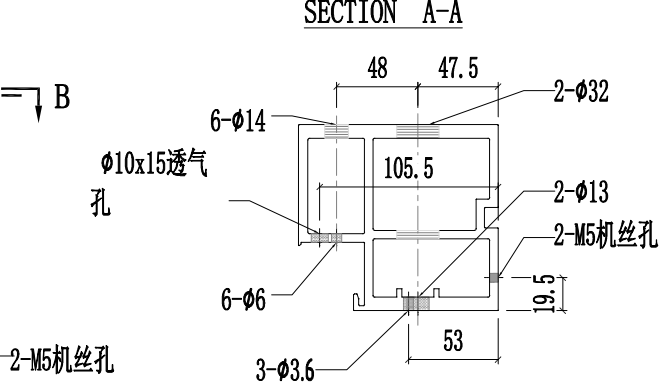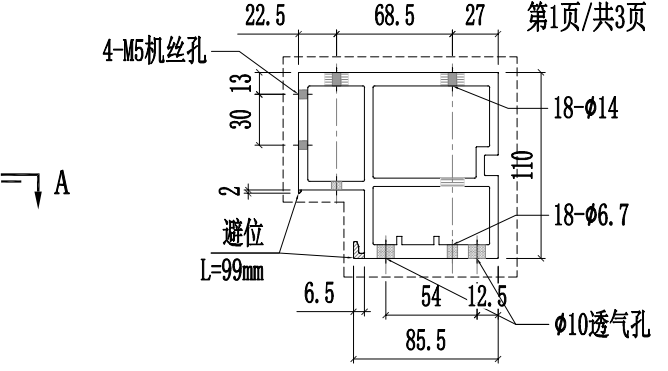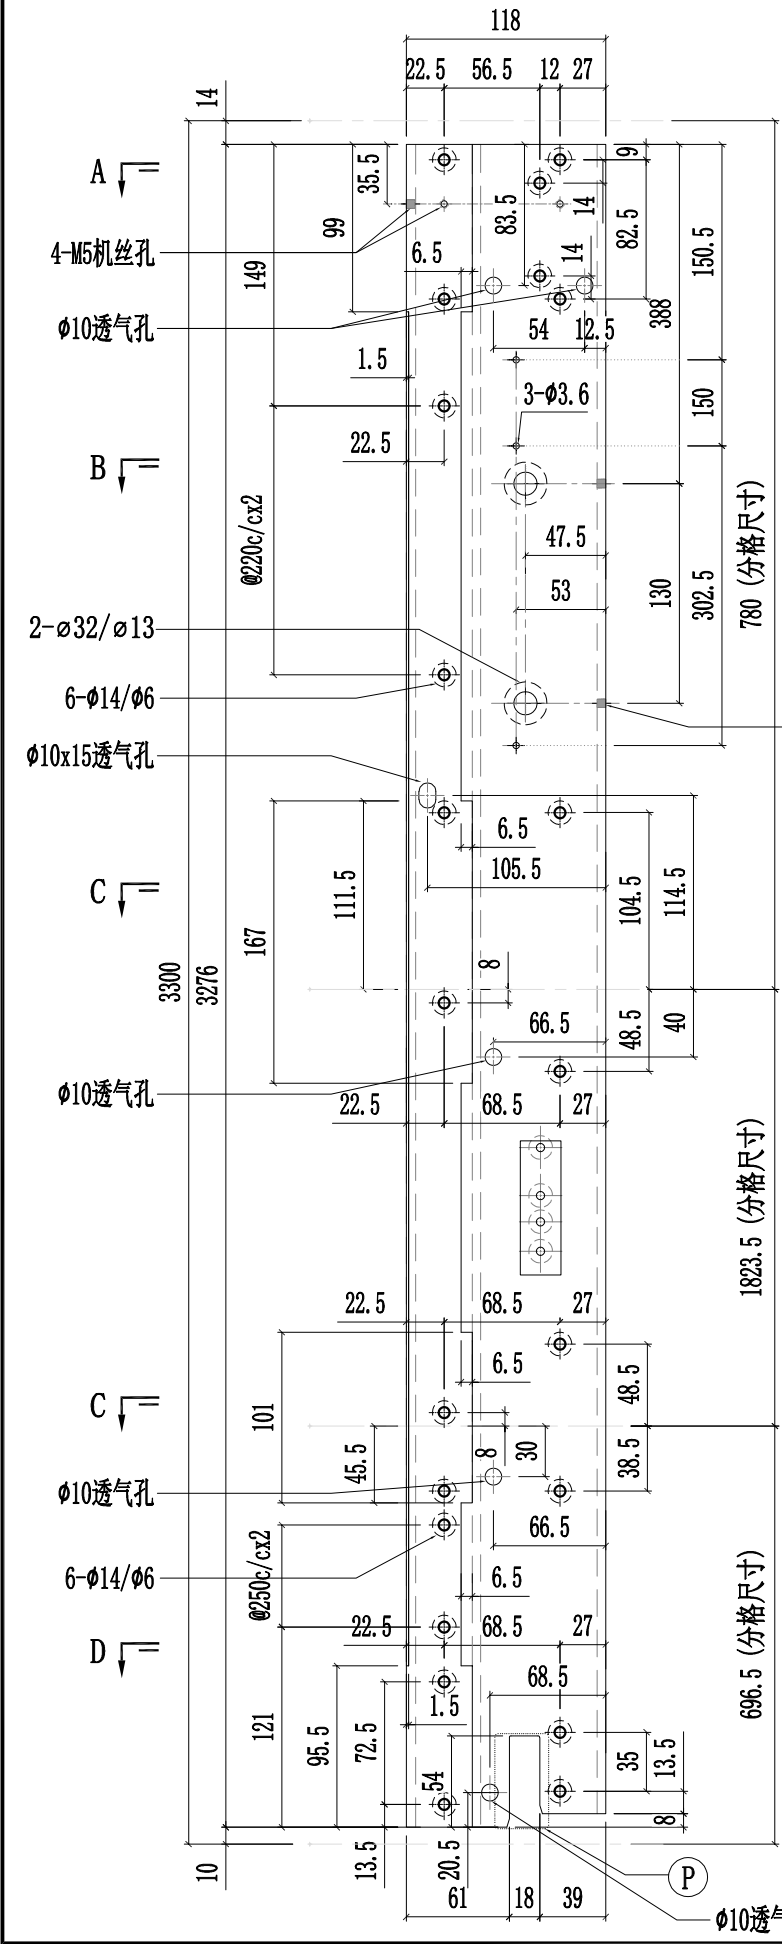



工程號	J857	類別		物料號	-										
地盤	啟德6552	制圖	陈梓豪	20220211	圖號	X86055-P42									
修改	A	B	C	採用	工廠	✓	地盤	-	图纸名称	铝料加工图	復核	練松文	20220213	數量	-
日期	03.16	03.26	04.12	材料颜色	AL2:ECX3X10063S-XF1	材料	X86055	批准	林仁安	20220215	單件重量	-	(KG)		

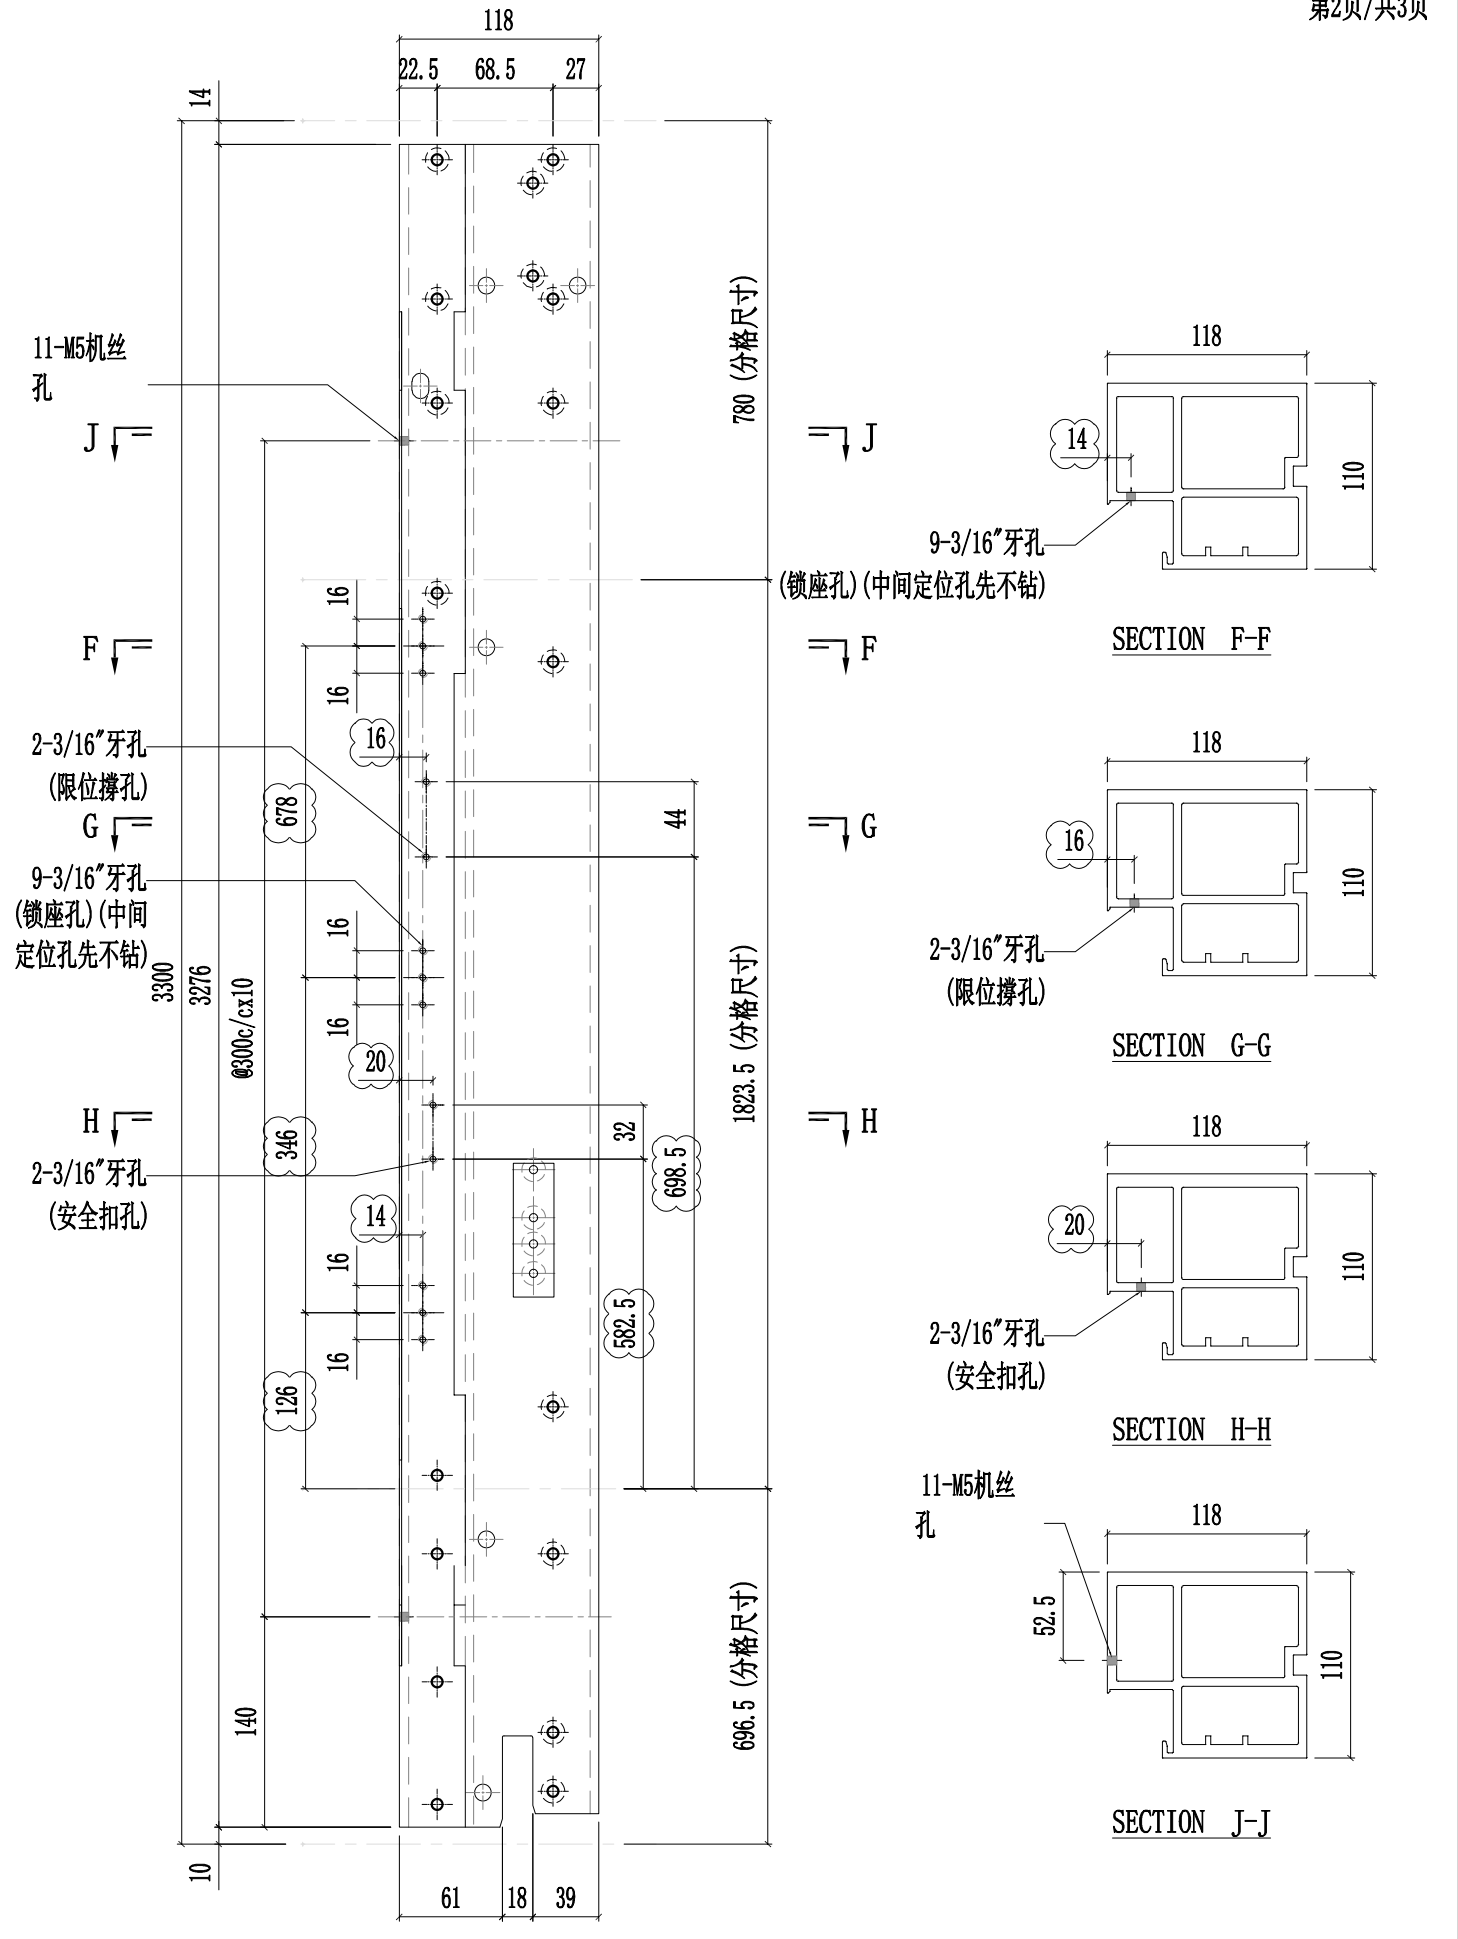




美特鋁質有限公司  
MIDI Aluminium Fabricator Ltd.

工程號	J857	類別		物料號	-									
地盘	啟德6552	制圖	陈梓豪	20220211	圖號	X86055-P42								
修改	A	B	C	採用工廠	✓	地盤	-	图纸名称	铝料加工图	復核	練松文	20220213	數量	-
日期	03.16	03.26	04.12	材料颜色	AL2:ECX3X10063S-XF1	材料	X86055	批准	林仁安	20220215	單件重量	-	(KG)	

第3页/共3页

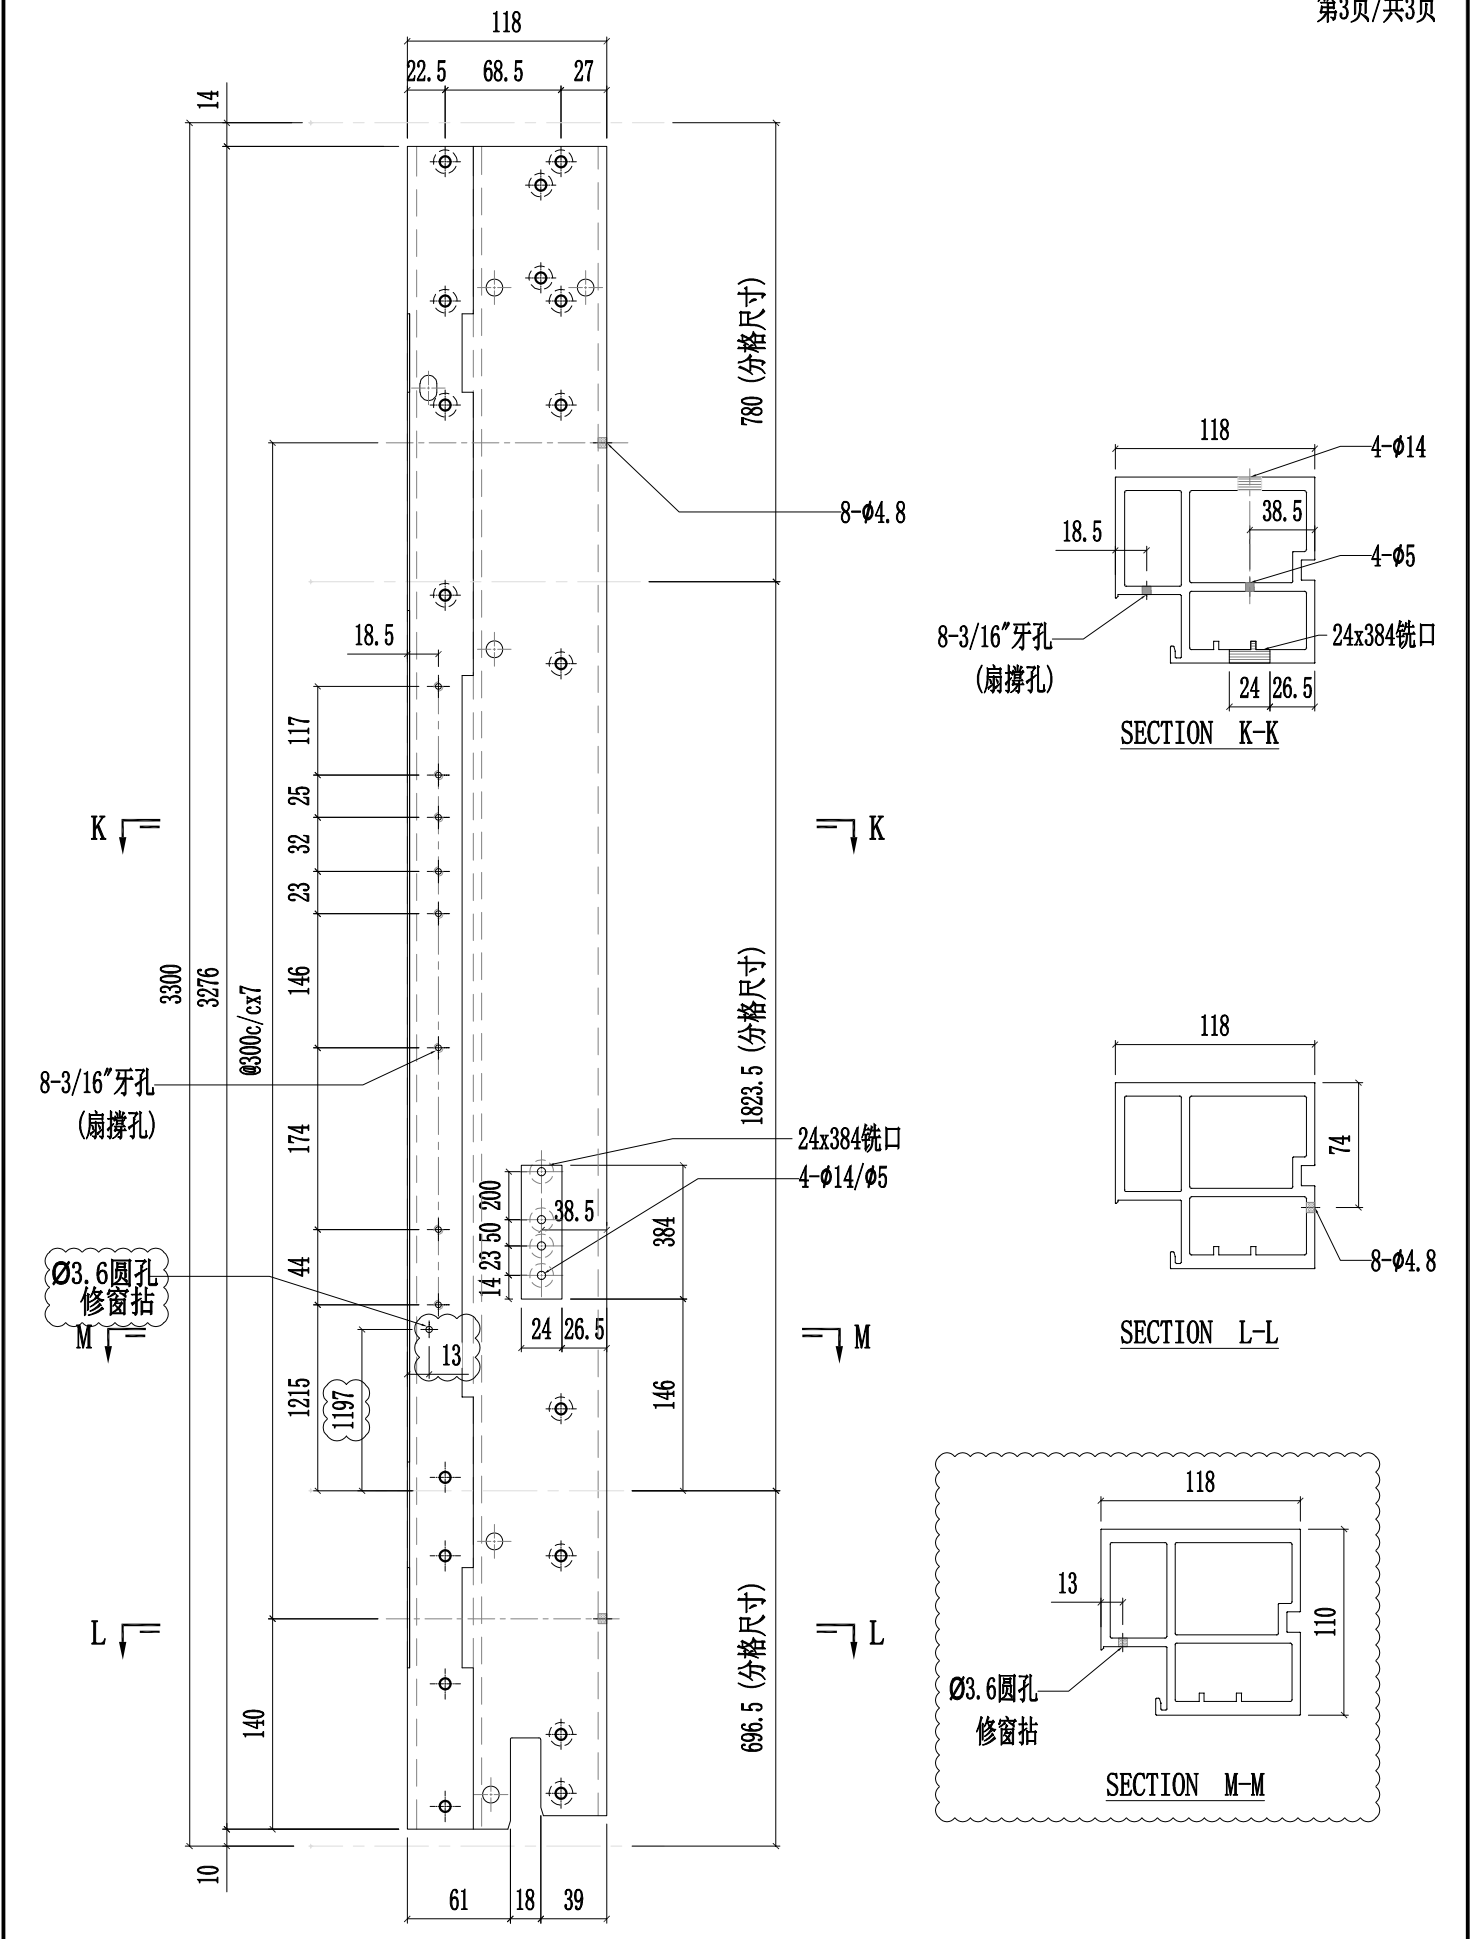





美特鋁質有限公司  
MIDI Aluminium Fabricator Ltd.

工程號	J857	類別		物料號	-									
地盘	啟德6552	制圖	陈梓豪	20220211	圖號	X86055-P43								
修改	A	B	C	採用工廠	✓	地盤	-	图纸名称	铝料加工图	復核	練松文	20220213	數量	-
日期	03.16	03.26	04.12	材料颜色	AL2:ECX3X10063S-XF1	材料	X86055	批准	林仁安	20220215	單件重量	-	(KG)	


第1页/共3页

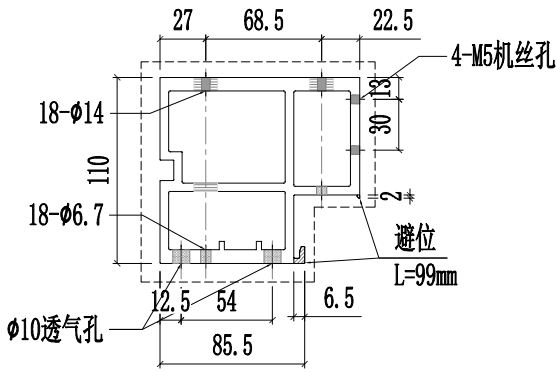


SECTION A-A

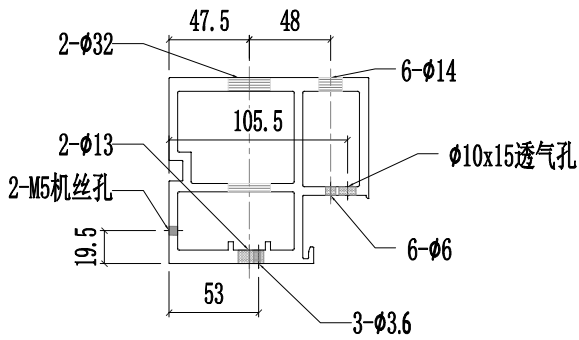


SECTION B-B

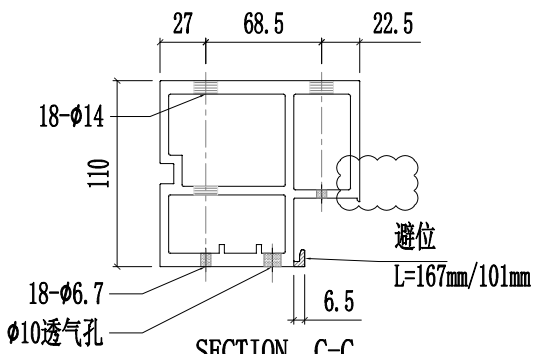


SECTION C-C

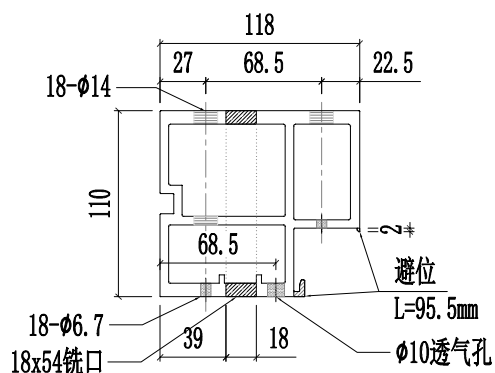

SECTION D-D

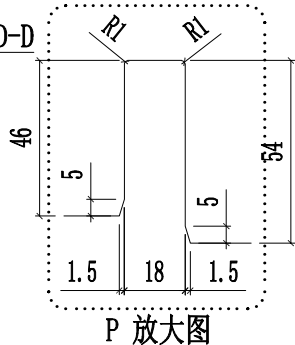


P 放大图

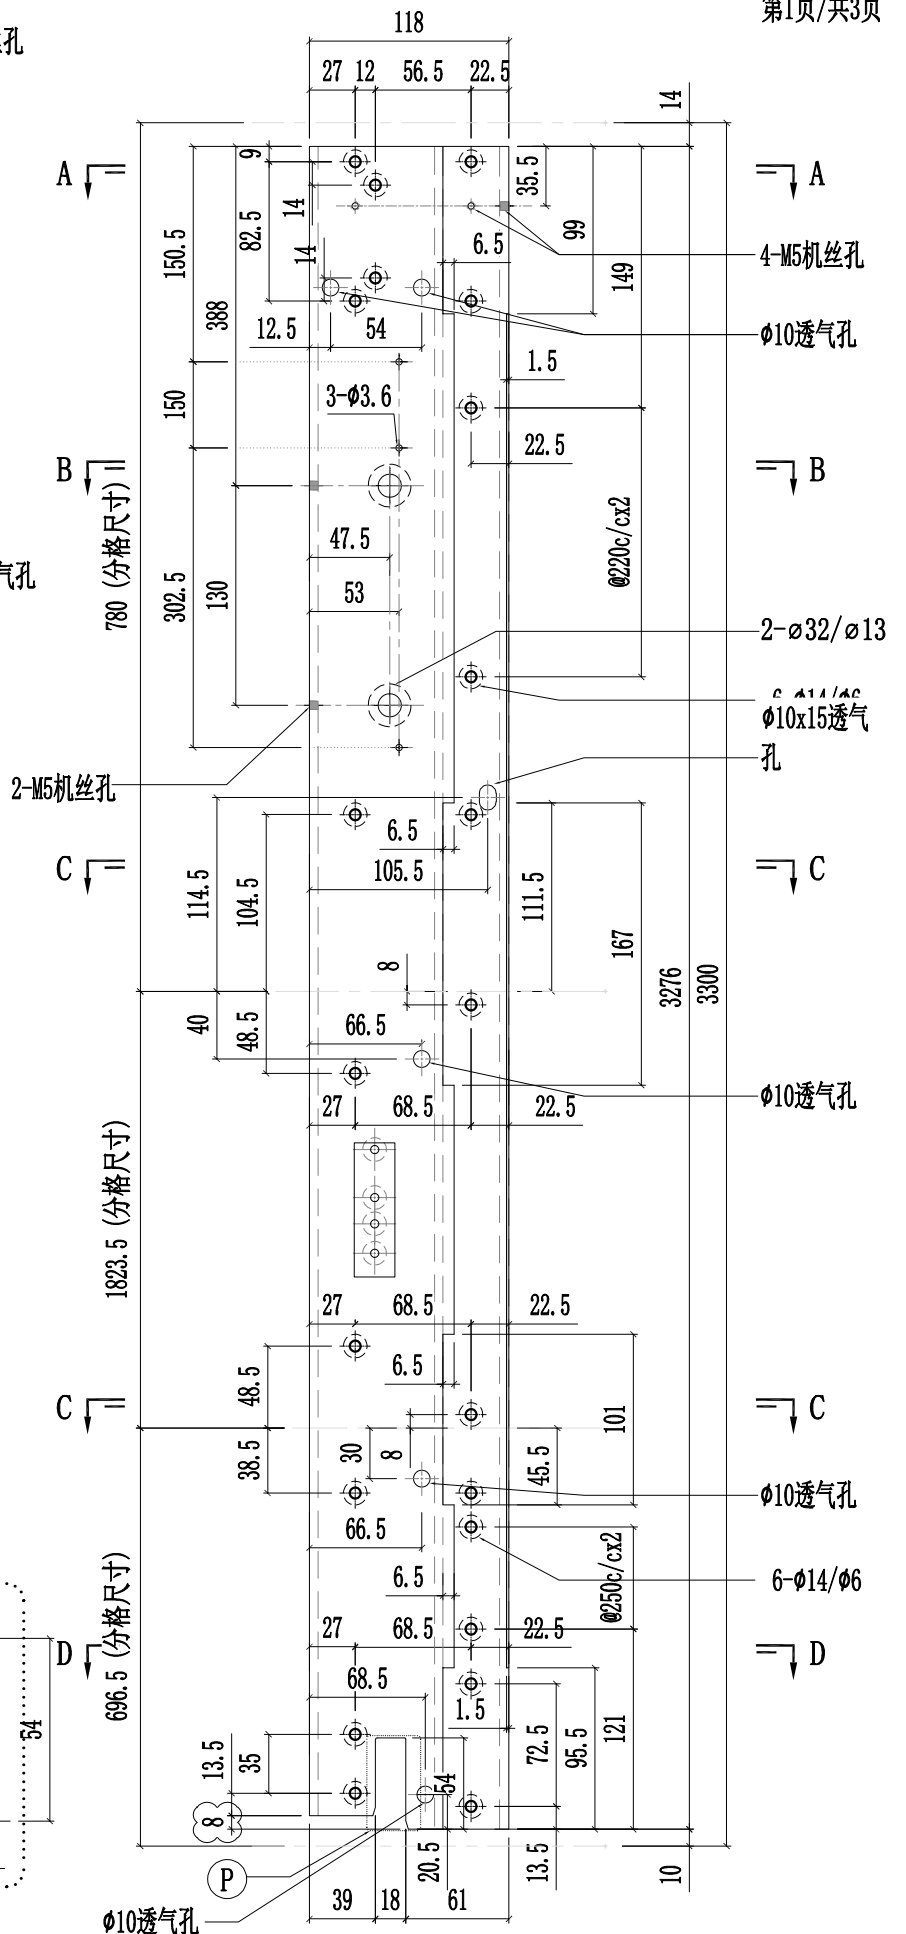




工程號	J857	類別		物料號	-										
地盘	啟德6552	制圖	陈梓豪	20220211	圖號	X86055-P43									
修改	A	B	C	採用	工廠	✓	地盤	-	图纸名称	铝料加工图	復核	練松文	20220213	數量	-
日期	03.16	03.26	04.12	材料颜色	AL2:ECX3X10063S-XF1	材料	X86055	批准	林仁安	20220215	單件重量	-	(KG)		

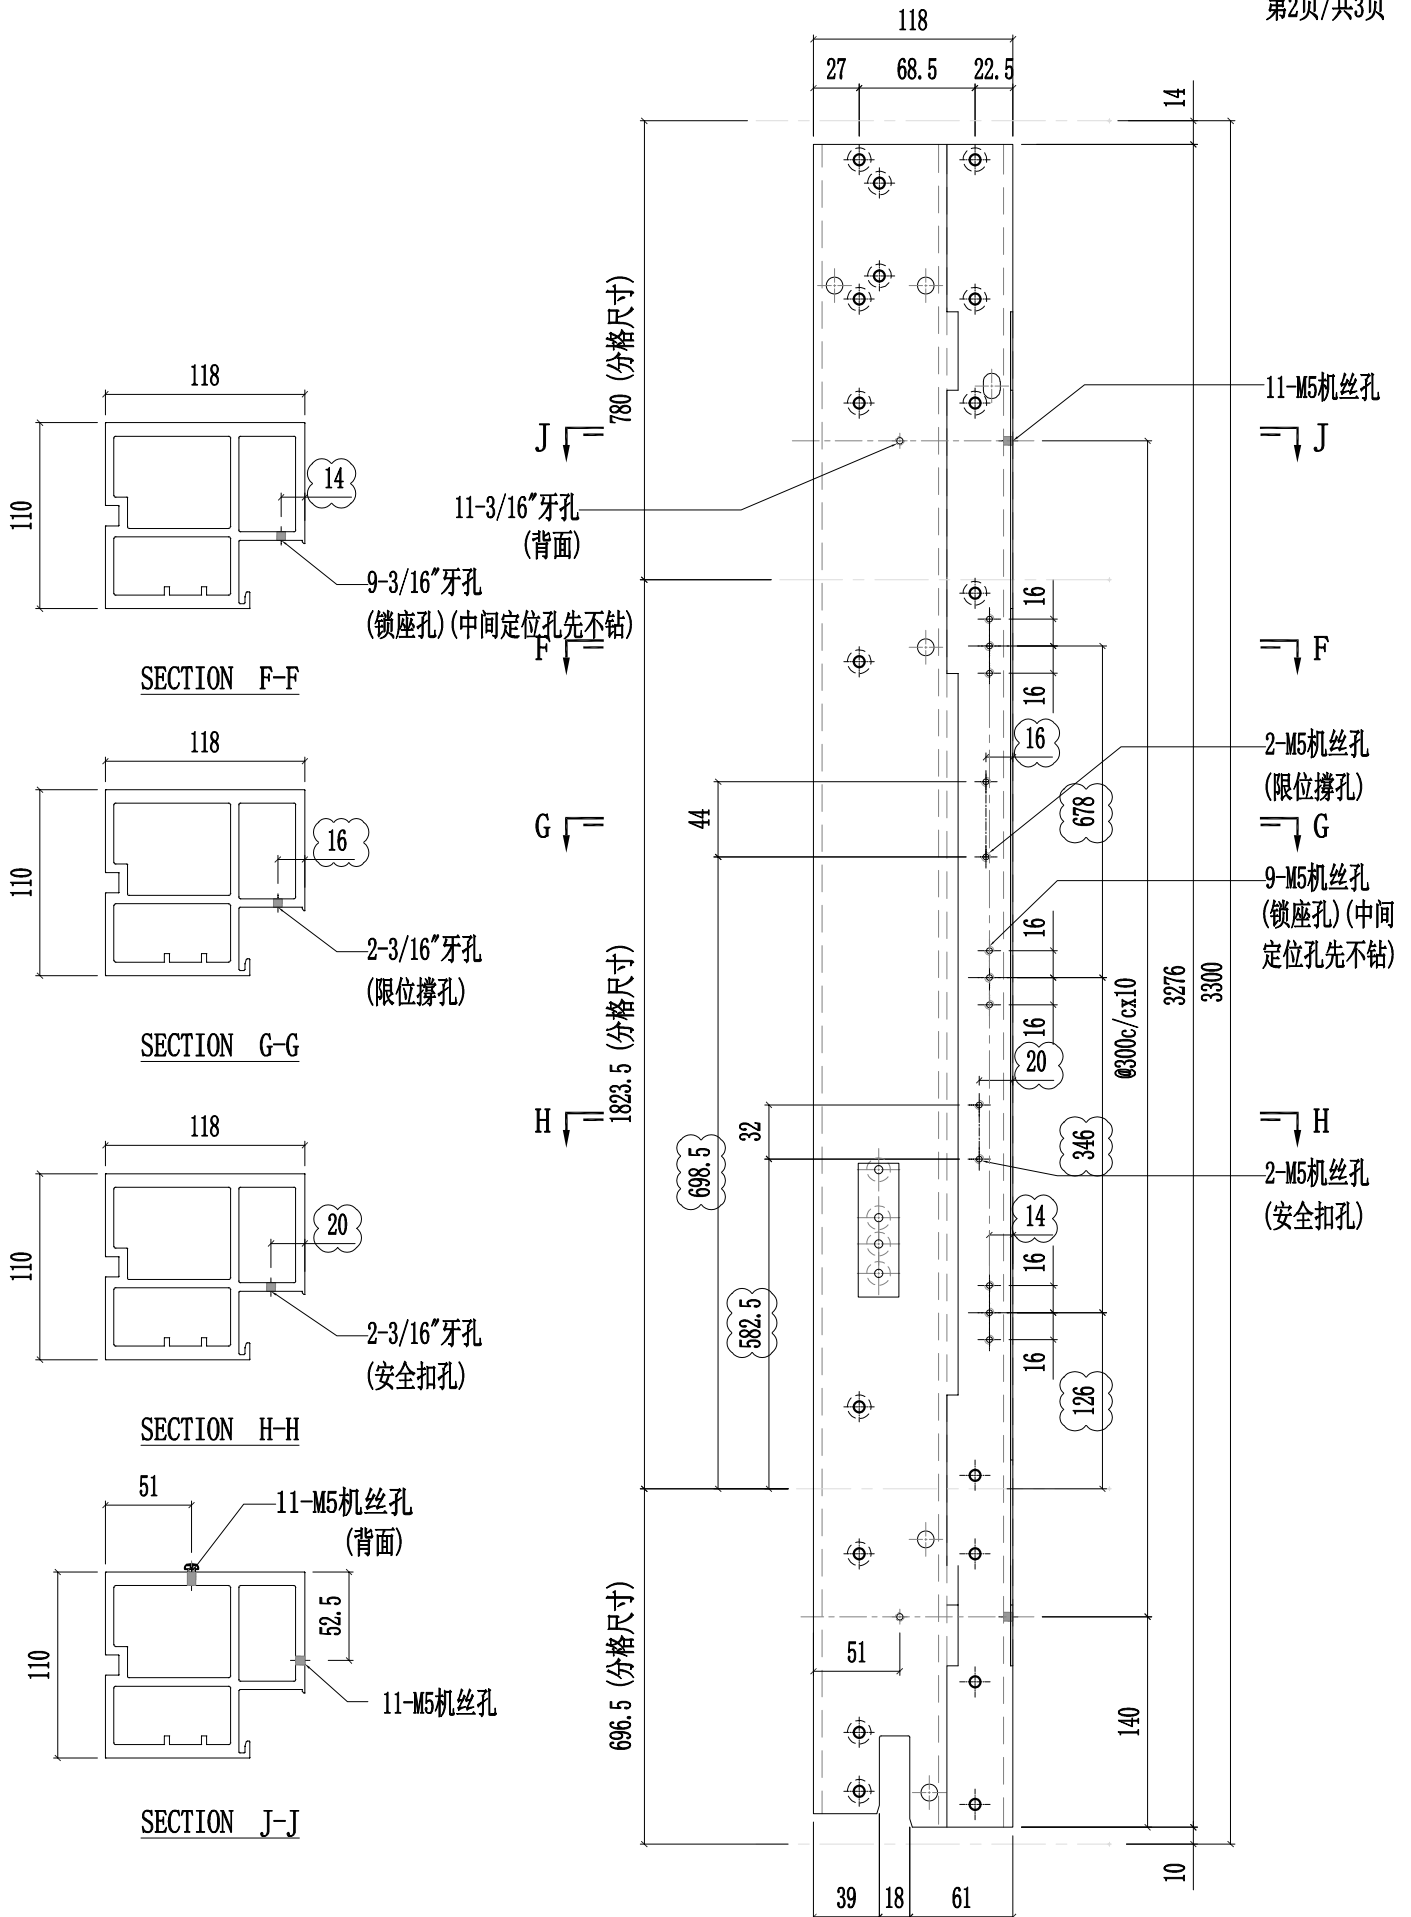





美特鋁質有限公司  
MIDI Aluminium Fabricator Ltd.

工程號	J857	類別		物料號	-									
地盘	啟德6552	制圖	陈梓豪	20220211	圖號	X86055-P43								
修改	A	B	C	採用工廠	✓	地盤	-	图纸名称	铝料加工图	復核	練松文	20220213	數量	-
日期	03.16	03.26	04.12	材料颜色	AL2:ECX3X10063S-XF1	材料	X86055	批准	林仁安	20220215	單件重量	-	(KG)	

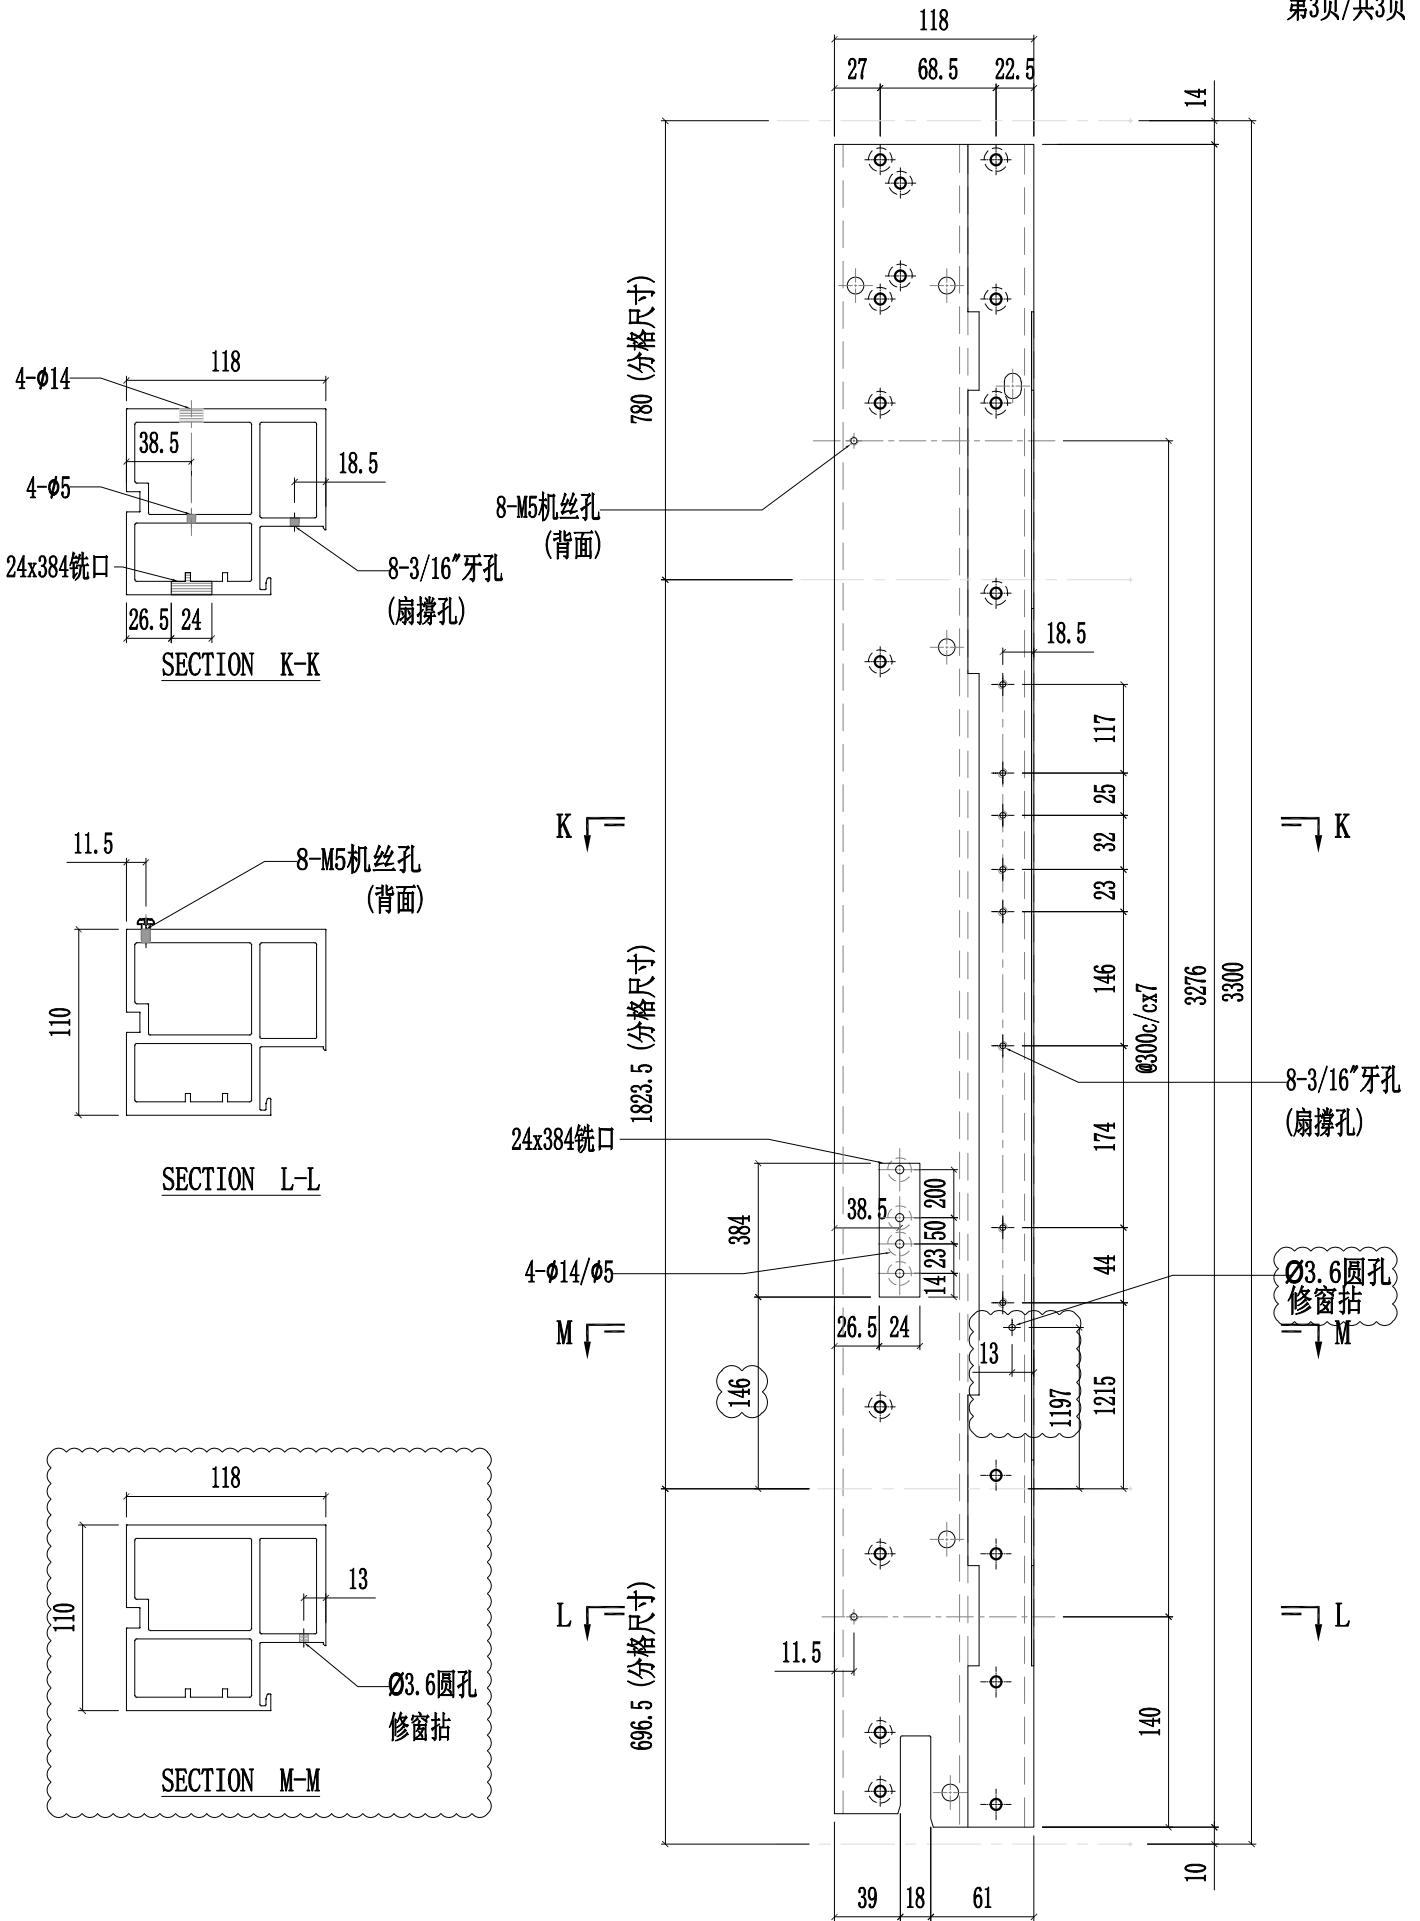





工程號	J857	類別		物料號	-		
地盘	啟德6552	制圖	陈梓豪	20220211	圖號	X86055-P44	
修改	A B C	採用	工廠	✓	地盤	-	
日期	03.16 03.26 04.12	材料颜色	AL2:ECK3X10063S-XF1	材料	X86055	批准	林仁安
图纸名称	铝料加工图	復核	練松文	20220213	數量	-	
				20220215	單件重量	- (KG)	

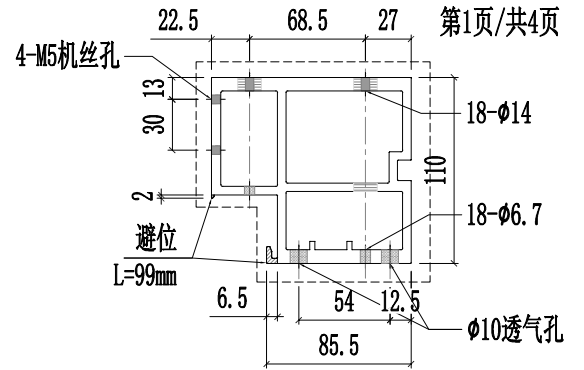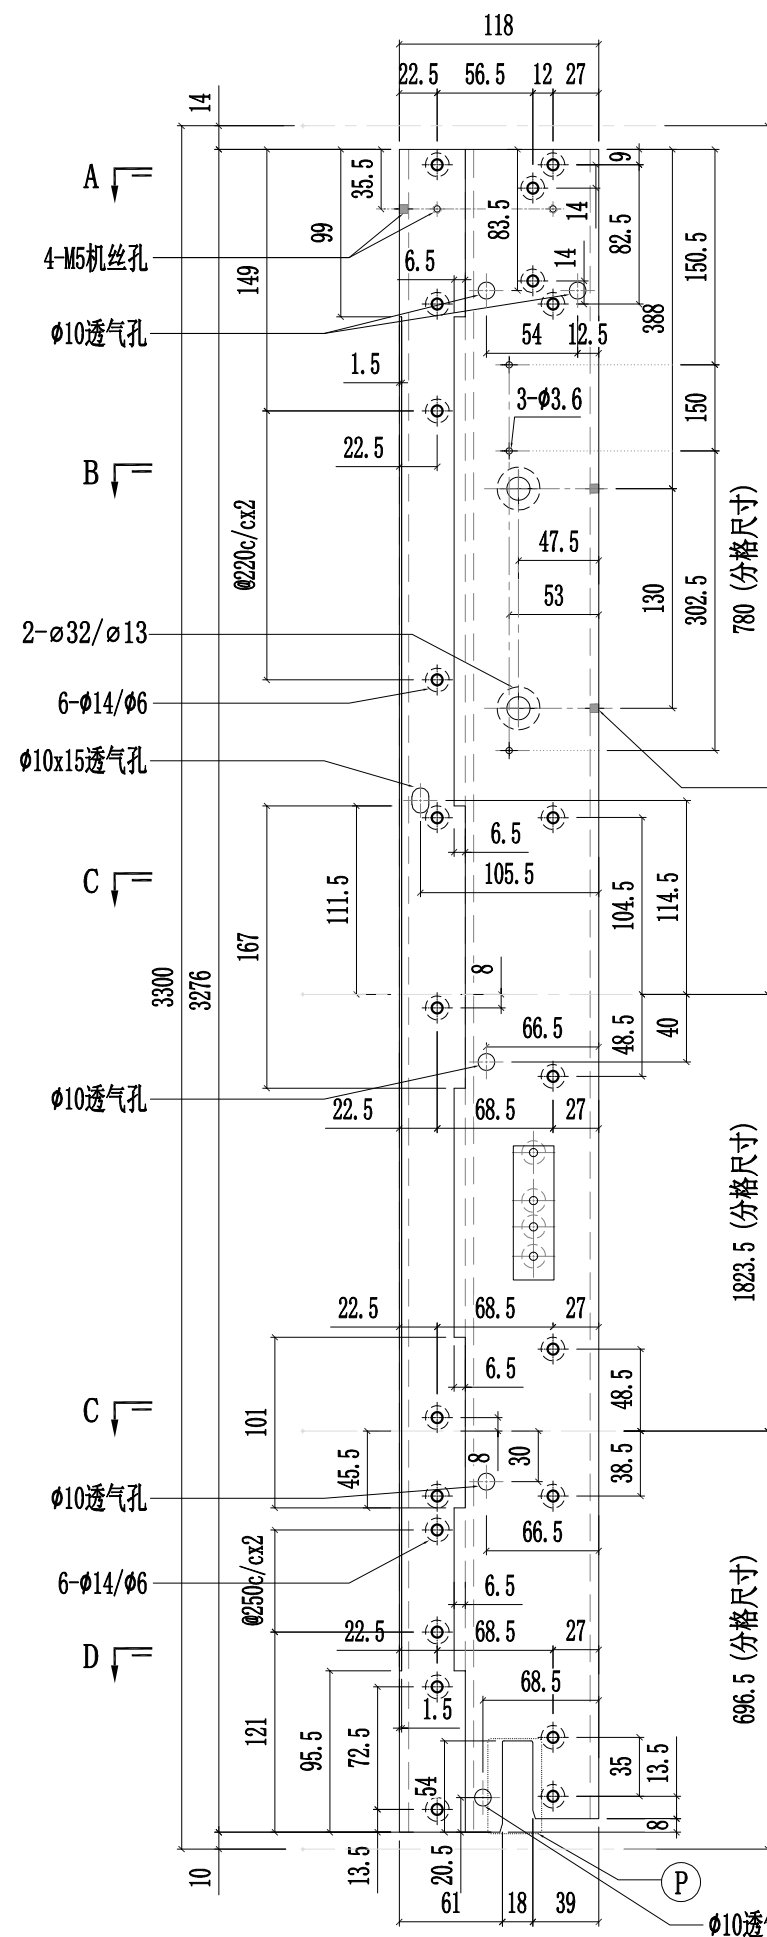


SECTION A-A

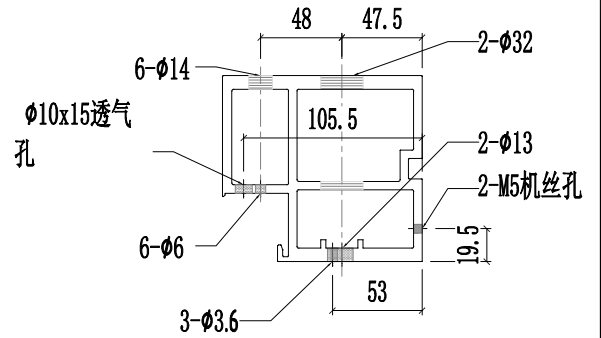


SECTION B-B

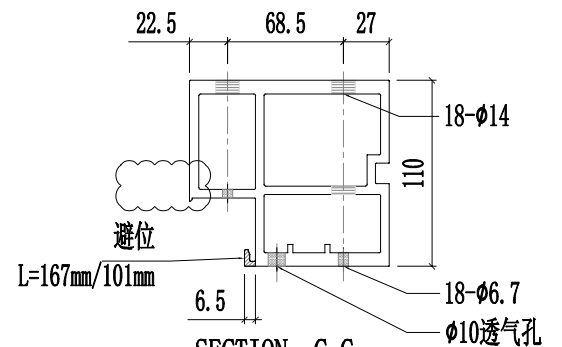

SECTION C-C

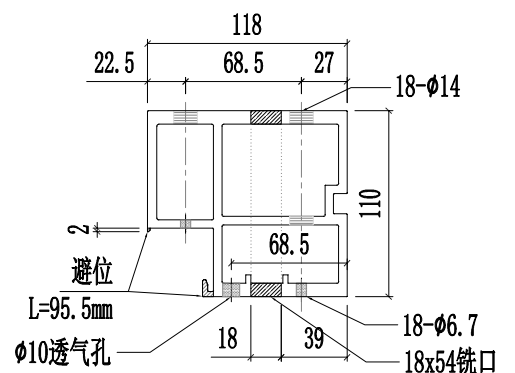


SECTION D-D

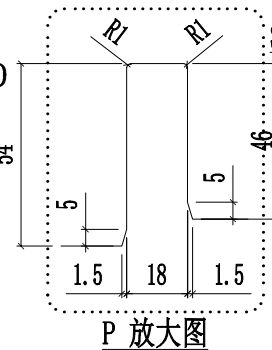



工程號	J857	類別		物料號	-			
地盘	啟德6552	制圖	陈梓豪	20220211	圖號	X86055-P44		
修改	A	B	C	採用	工廠	✓	地盘	-
日期	03.16	03.26	04.12	材料颜色	AL2:ECK3X10063S-XF1	图纸名称	铝料加工图	復核
								練松文
						材料	X86055	批准
								林仁安
								20220215
								單件重量
								-
								(KG)

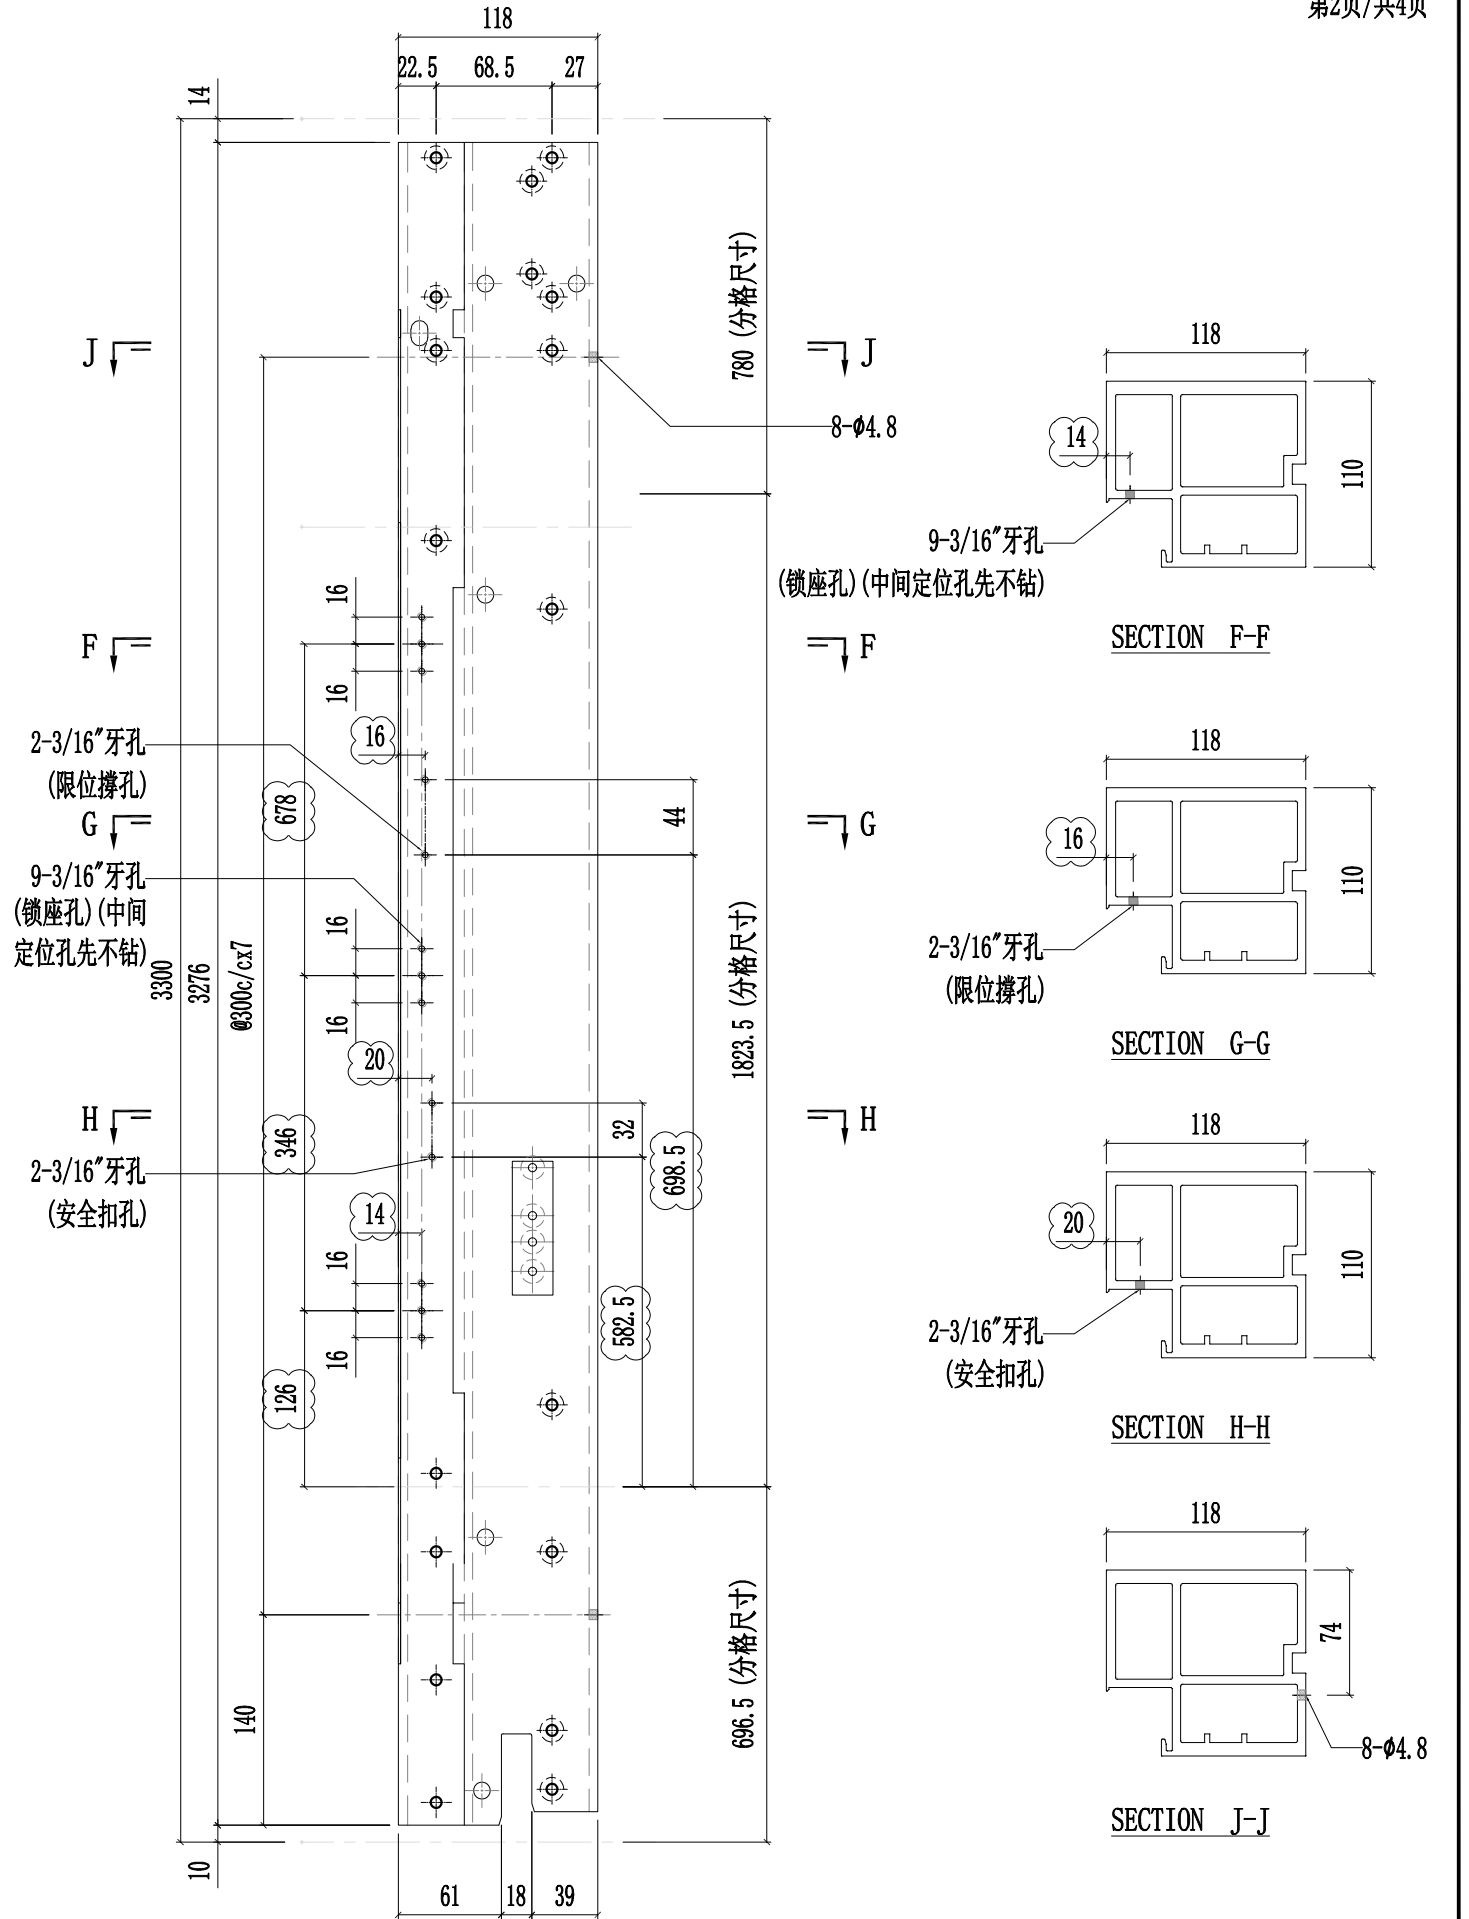




美特鋁質有限公司  
MIDI Aluminium Fabricator Ltd.

工程號	J857	類別		物料號	-										
地盤	啟德6552	制圖	陈梓豪	20220211	圖號	X86055-P44									
修改	A	B	C	採用	工廠	✓	地盤	-	图纸名称	铝料加工图	復核	練松文	20220213	數量	-
日期	03.16	03.26	04.12	材料颜色	AL2:ECX3X10063S-XF1	材料	X86055	批准	林仁安	20220215	單件重量	-	(KG)		

第3页/共4页

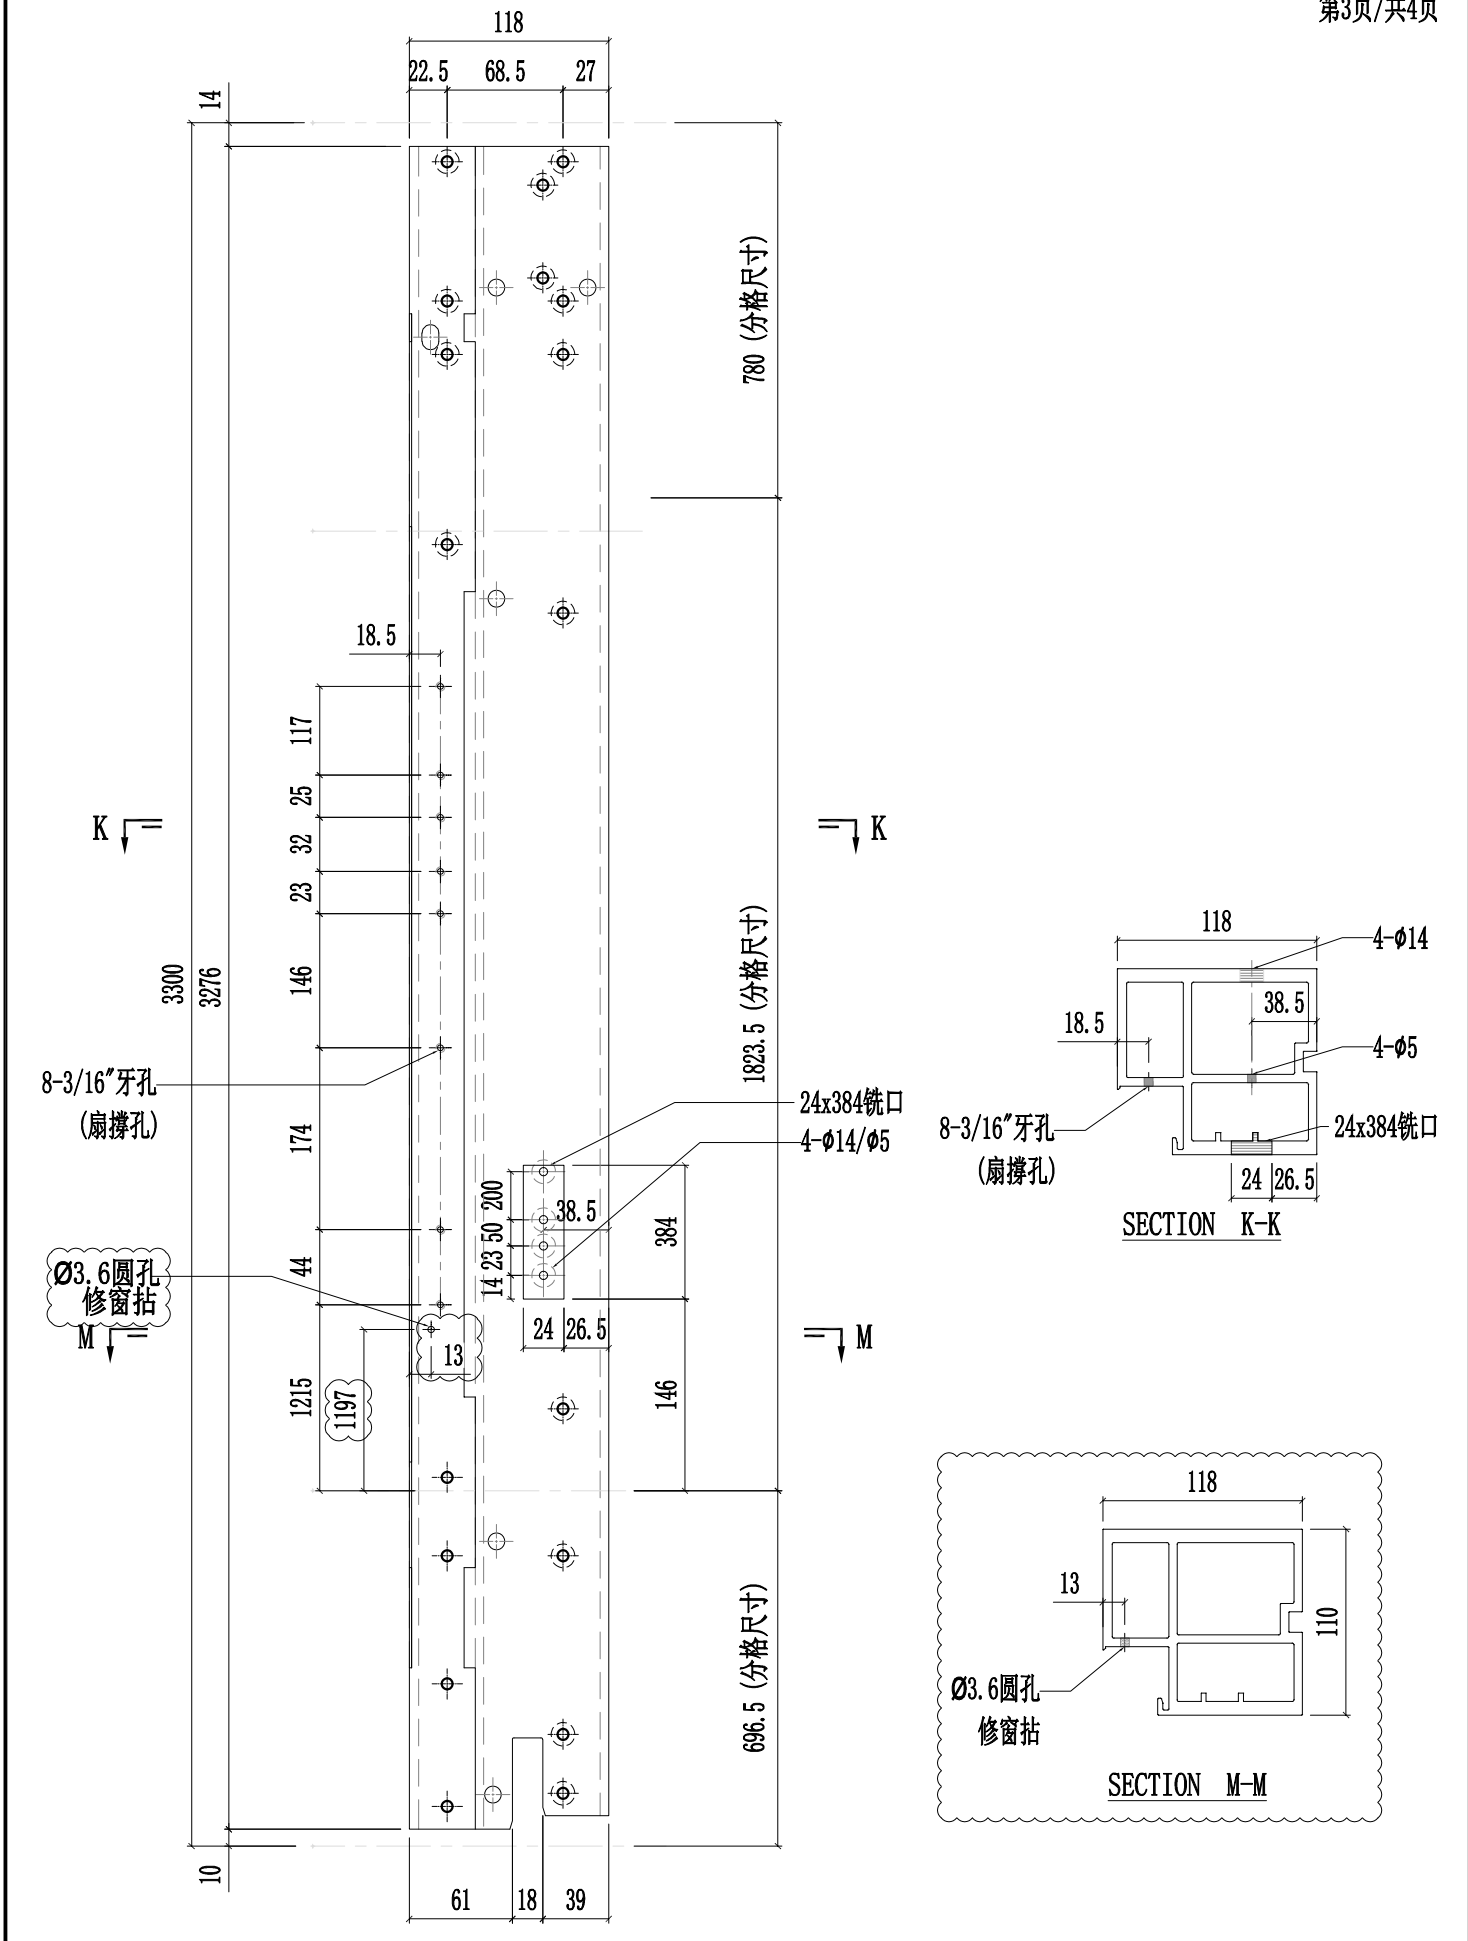





美特鋁質有限公司  
MIDI Aluminium Fabricator Ltd.

工程號	J857	類別		物料號	-									
地盘	啟德6552	制圖	陈梓豪	20220211	圖號	X86055-P44								
修改	A	B	C	採用工廠	✓	地盘	-	图纸名称	铝料加工图	復核	練松文	20220213	數量	-
日期	03.16	03.26	04.12	材料颜色	AL2: ECK3X10063S-XF1	材料	X86055	批准	林仁安	20220215	單件重量	-	(KG)	

第4页/共4页

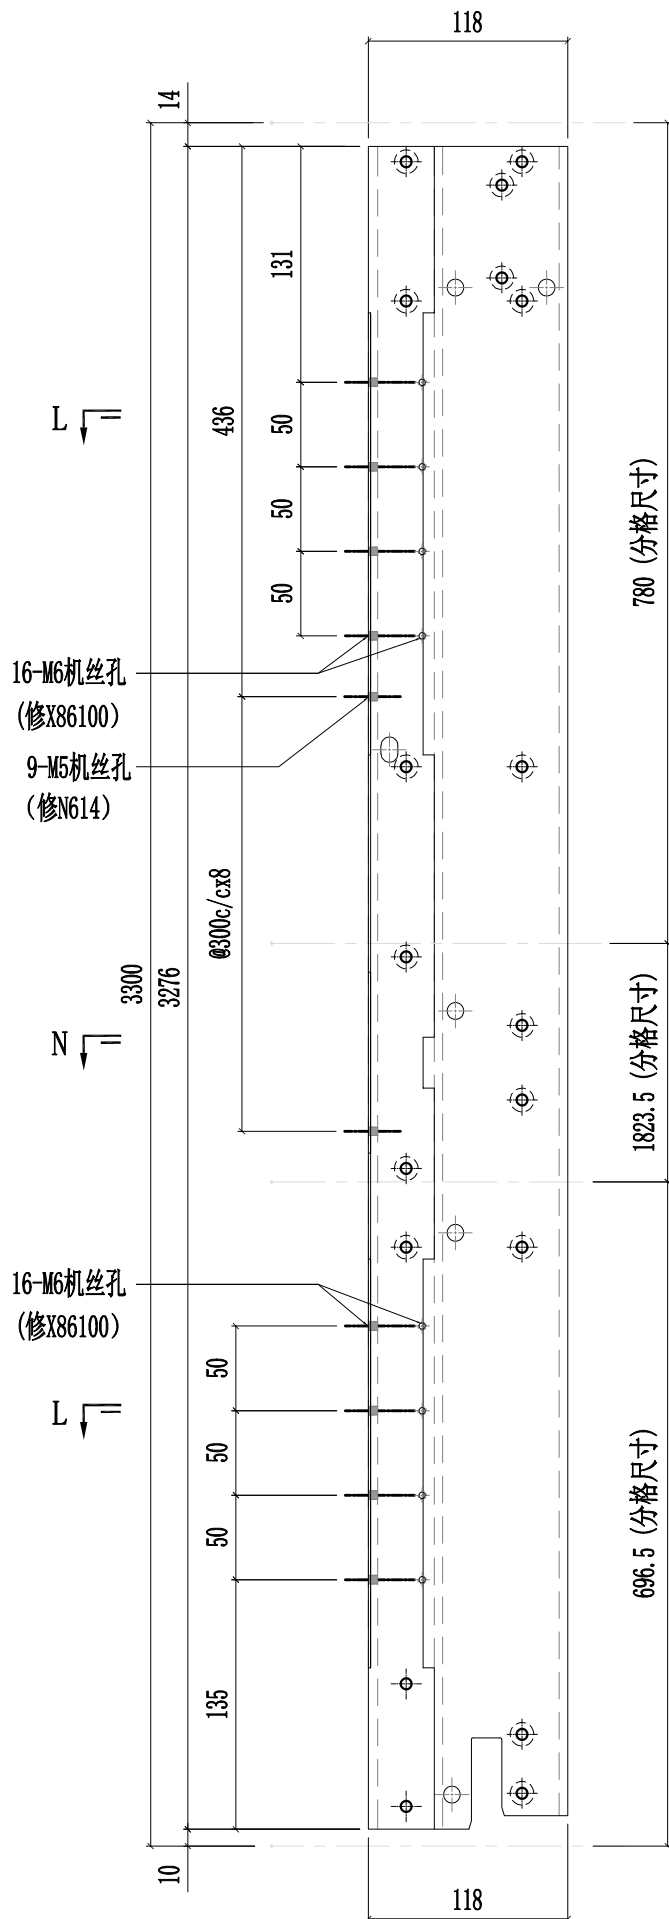


L

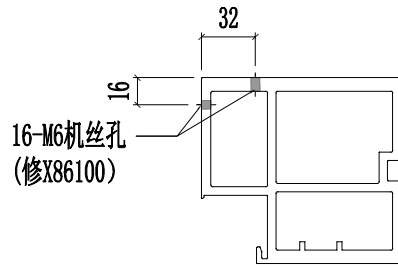

SECTION L-L

N

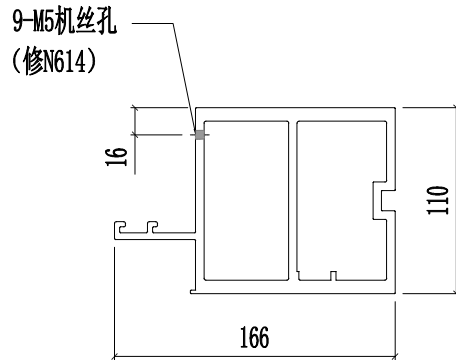

SECTION N-N


L




美特鋁質有限公司  
MIDI Aluminium Fabricator Ltd.

工程號	J857	類別		物料號	-										
地盘	啟德6552	制圖	陈梓豪	20220211	圖號	X86055-P45									
修改	A	B	C	採用	工廠	✓	地盤	-	图纸名称	铝料加工图	復核	練松文	20220213	數量	-
日期	03.16	03.26	04.12	材料颜色	AL2:ECX3X10063S-XF1	材料	X86055	批准	林仁安	20220215	單件重量	-	(KG)		


第1页/共4页

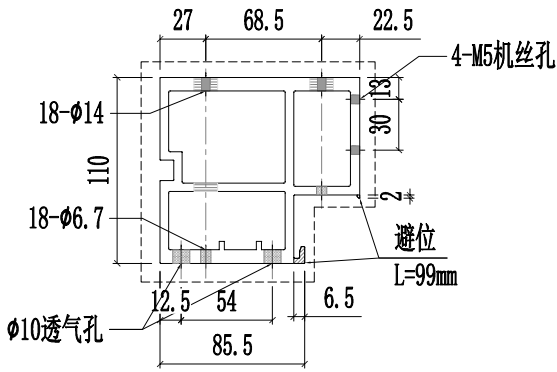


SECTION A-A

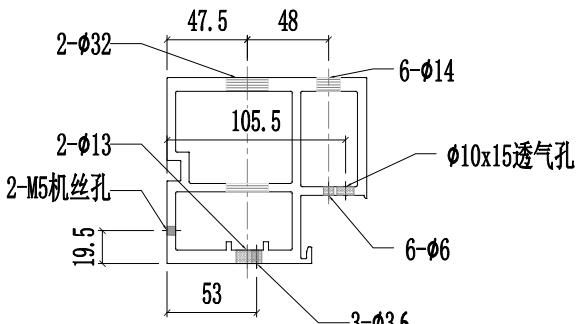


SECTION B-B

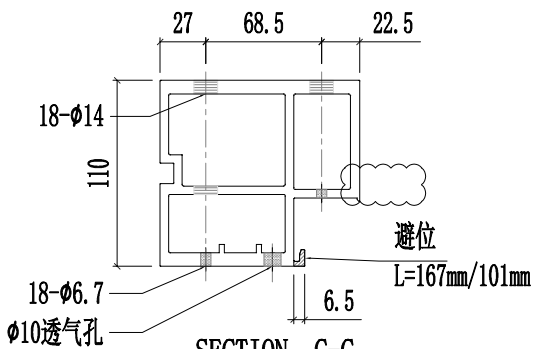


SECTION C-C

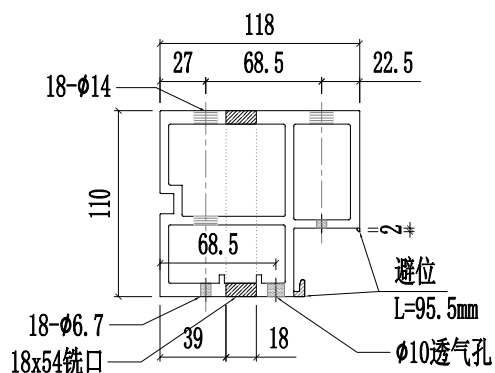

SECTION D-D

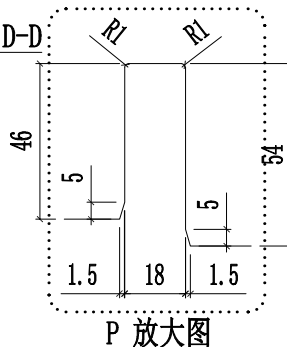


P 放大图

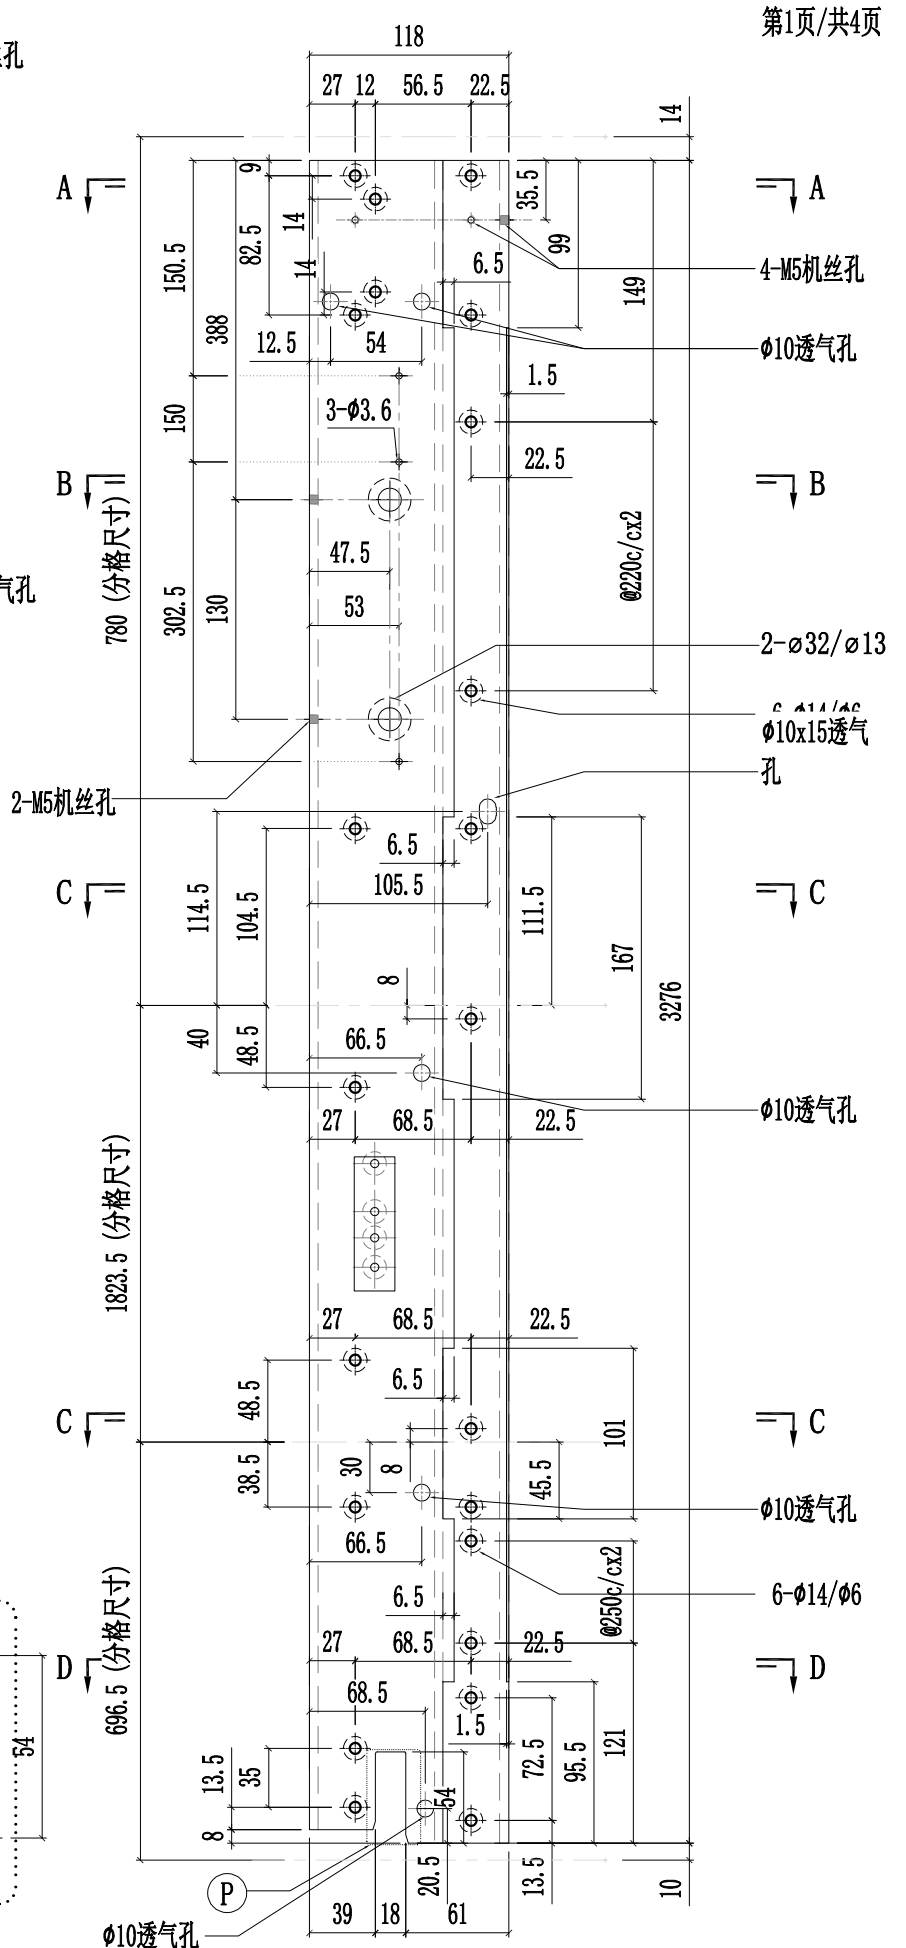



工程號	J857	類別		物料號	-									
地盘	啟德6552	制圖	陈梓豪	20220211	圖號	X86055-P45								
修改	A	B	C	採用工廠	✓	地盤	-	图纸名称	铝料加工图	復核	練松文	20220213	數量	-
日期	03.16	03.26	04.12	材料顏色	AL2:ECK3X10063S-XF1	材料	X86055	批准	林仁安	20220215	單件重量	-	(KG)	

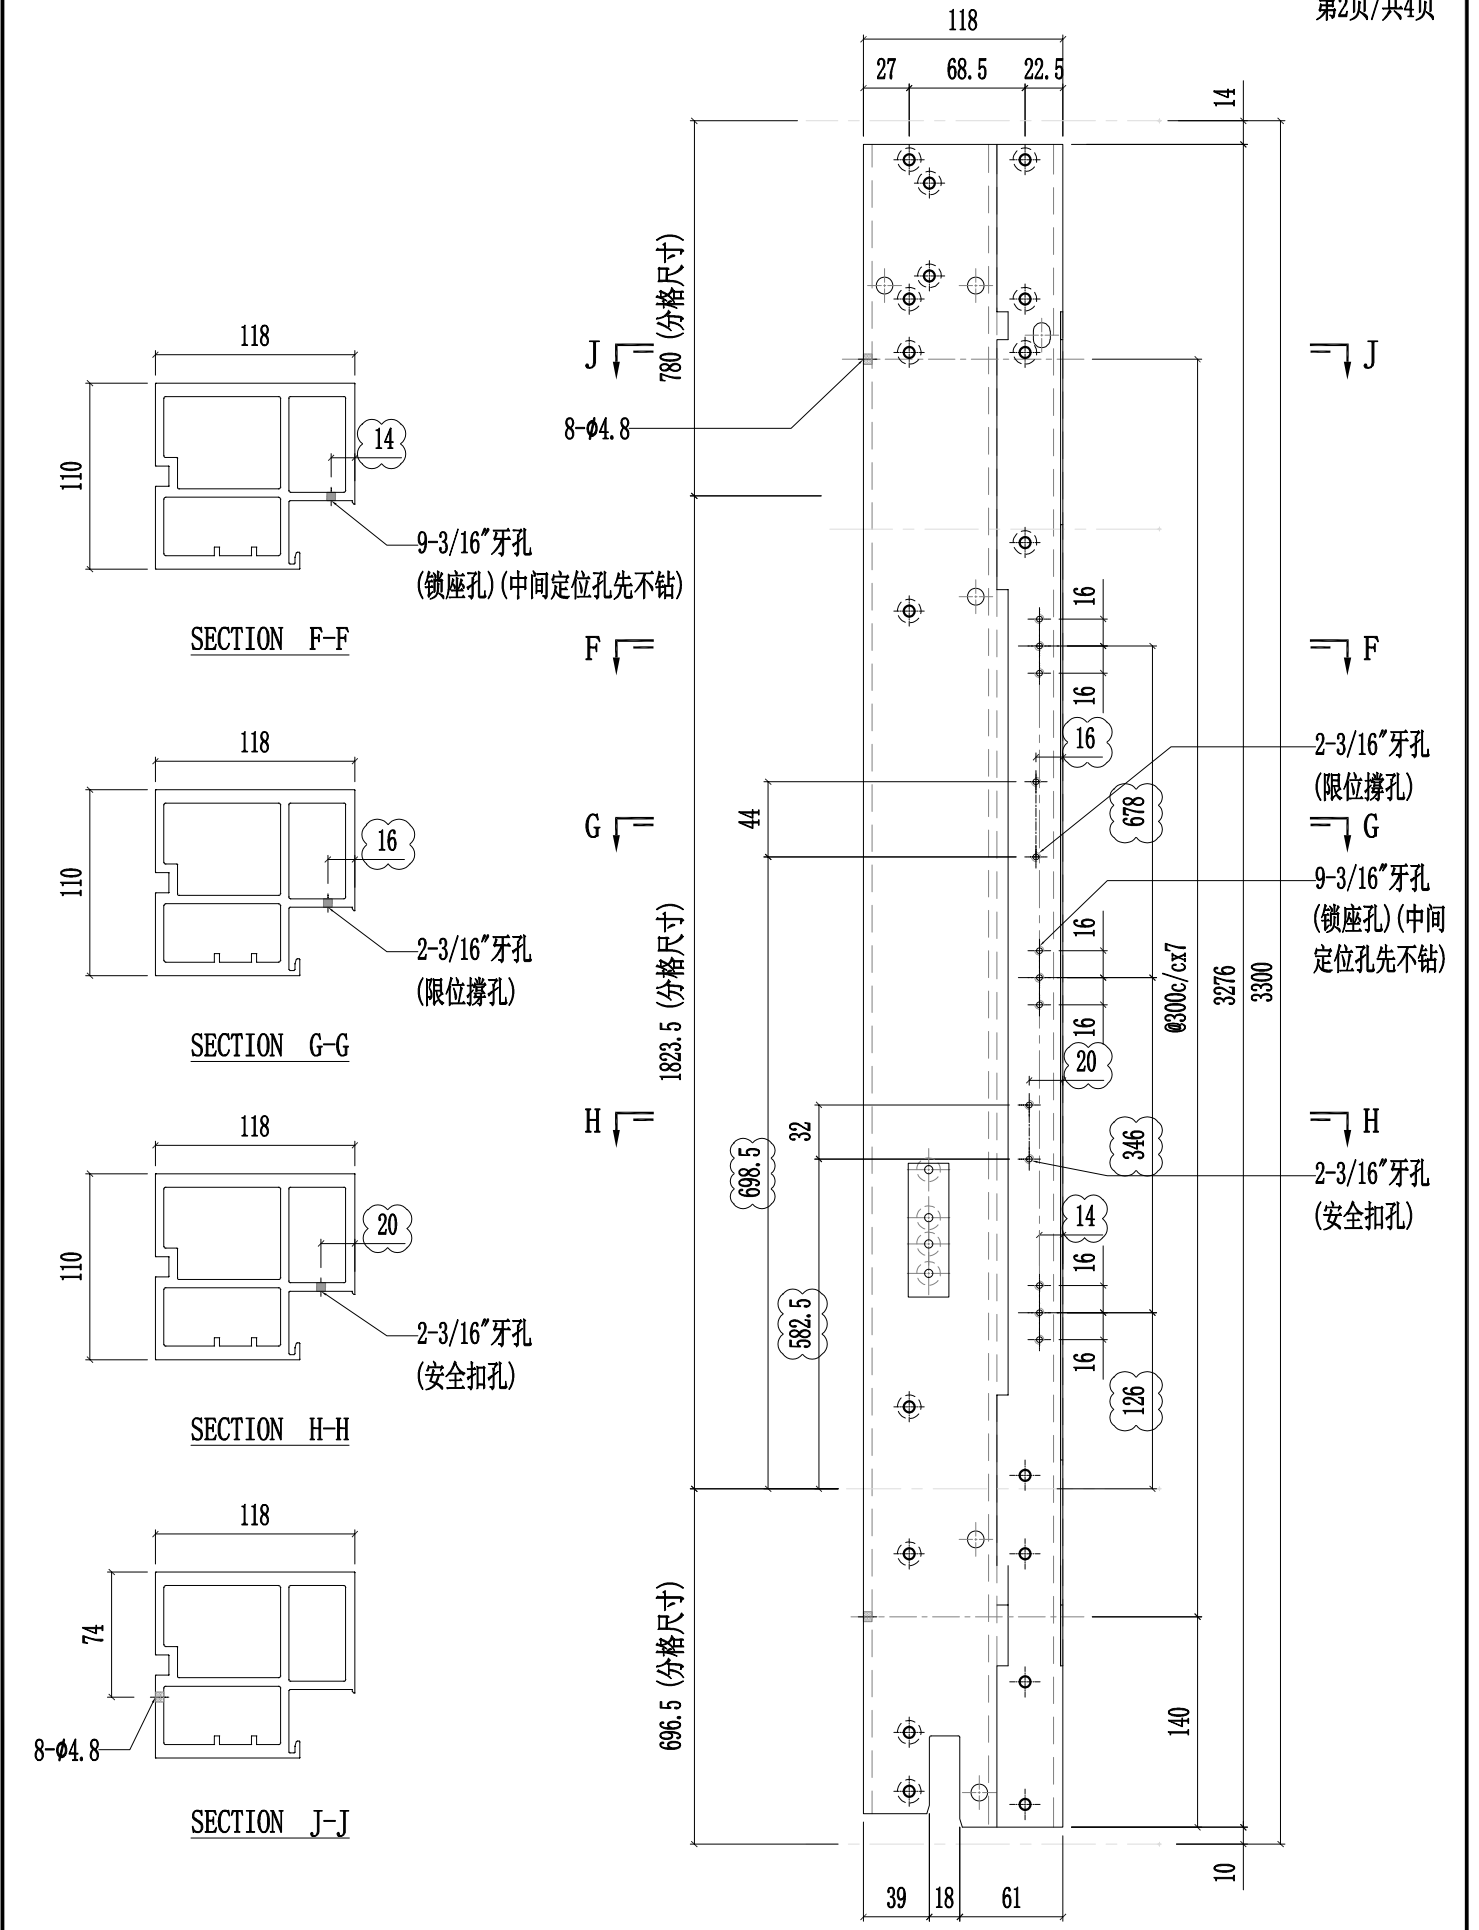




美特鋁質有限公司  
MIDI Aluminium Fabricator Ltd.

工程號	J857	類別		物料號	-										
地盘	啟德6552	制圖	陈梓豪	20220211	圖號	X86055-P45									
修改	A	B	C	採用	工廠	✓	地盤	-	图纸名称	铝料加工图	復核	練松文	20220213	數量	-
日期	03.16	03.26	04.12	材料颜色	AL2:ECX3X10063S-XF1	材料	X86055	批准	林仁安	20220215	單件重量	-	(KG)		


第3页/共4页

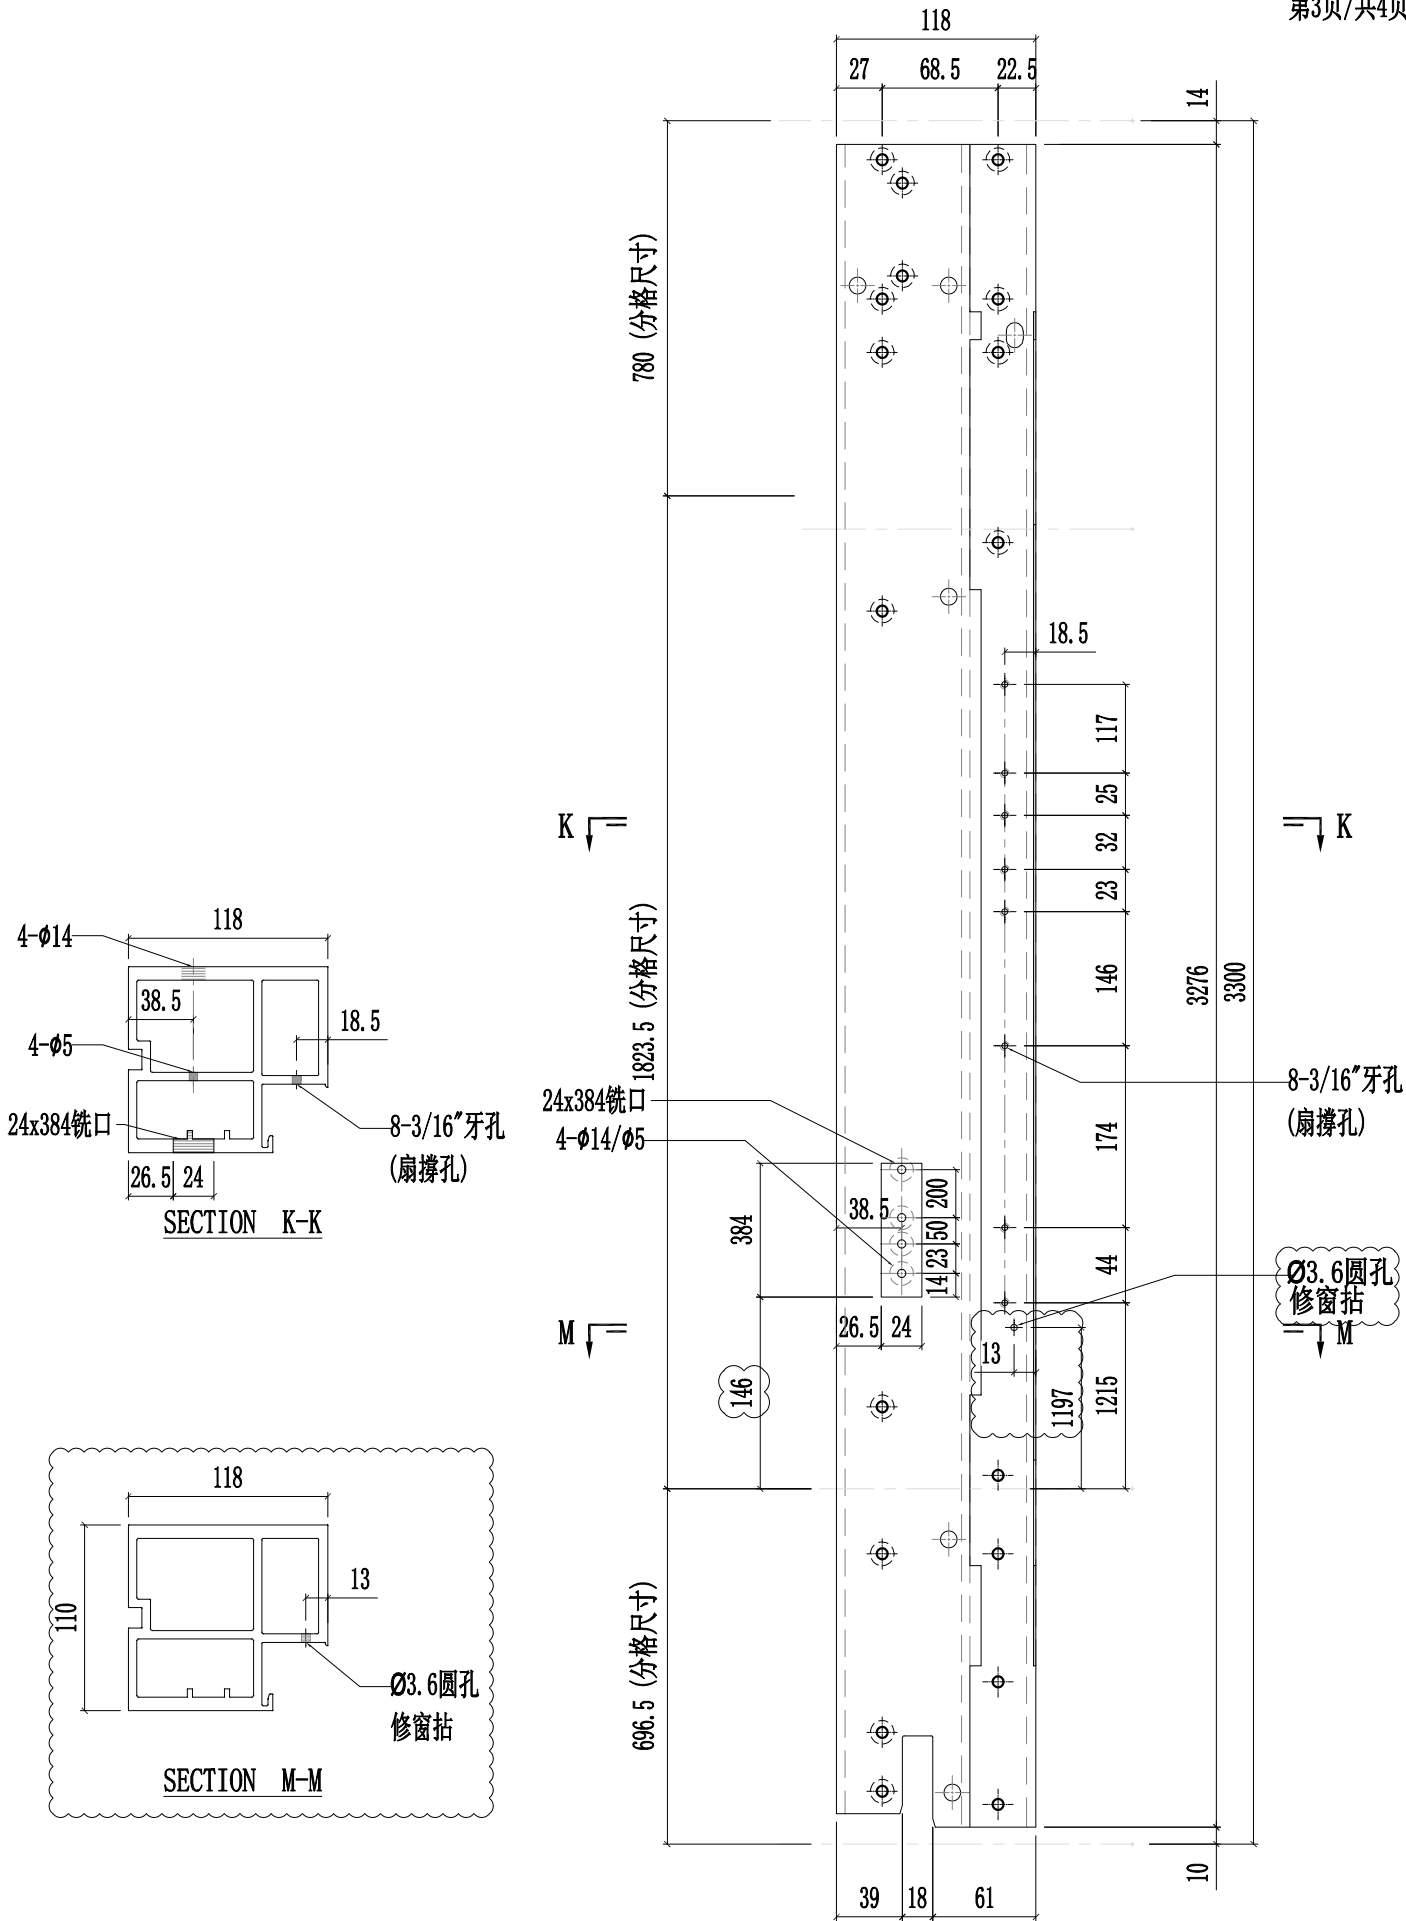




美特鋁質有限公司  
MIDI Aluminium Fabricator Ltd.


工程號	J857	類別		物料號	-										
地盘	啟德6552	制圖	陈梓豪	20220211	圖號	X86055-P45									
修改	A	B	C	採用	工廠	✓	地盤	-	图纸名称	铝料加工图	復核	練松文	20220213	數量	-
日期	03.16	03.26	04.12	材料颜色	AL2:ECX3X10063S-XF1	材料	X86055	批准	林仁安	20220215	單件重量	-	(KG)		

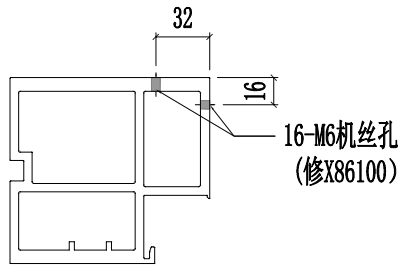

SECTION L-L






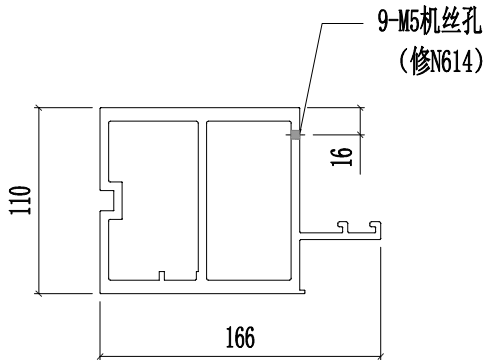


SECTION N-N

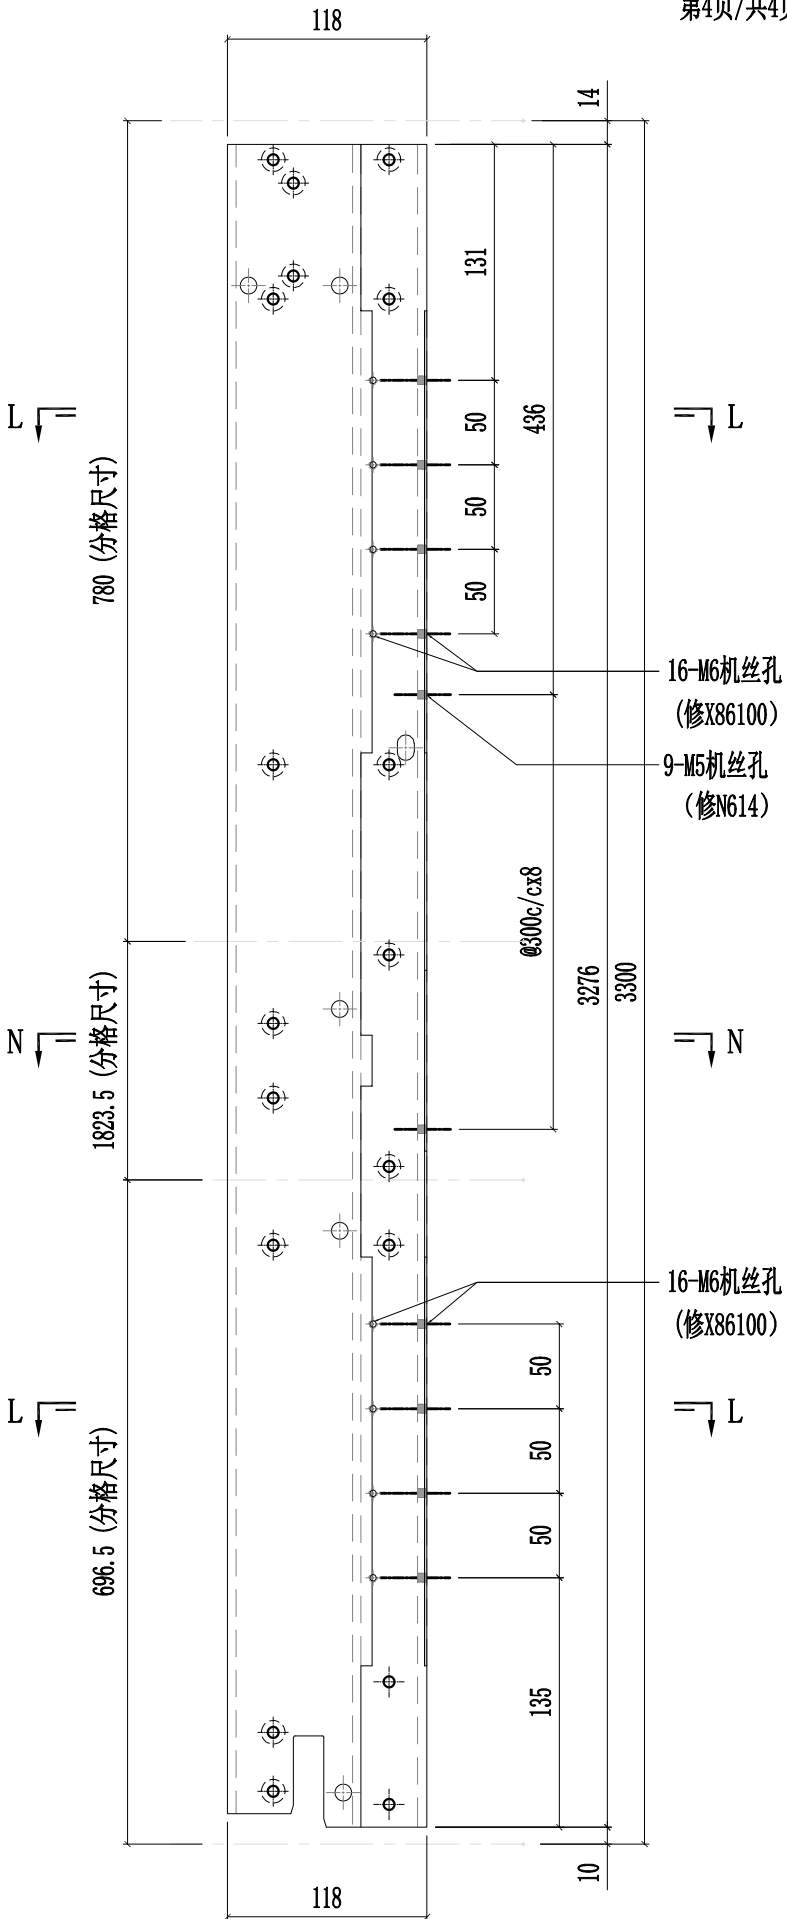




工程號	J857	類別		物料號	-							
地盘	啟德6552	制圖	陈梓豪	20220211	圖號	X86055-P46						
修改	A B C	採用工廠	✓	地盘	-	图纸名称	铝料加工图	復核	練松文	20220213	數量	-
日期	03.16 03.26 04.12	材料颜色	AL2:ECX3X10063S-XF1	材料	X86055	批准	林仁安	20220215	單件重量	-	(KG)	

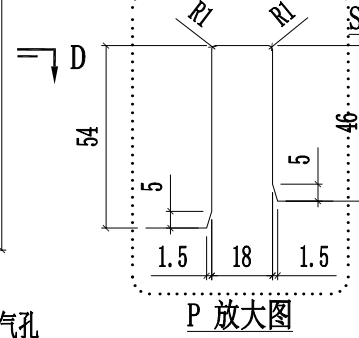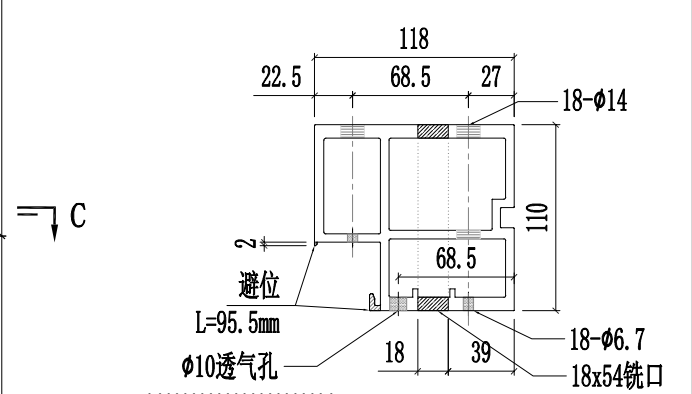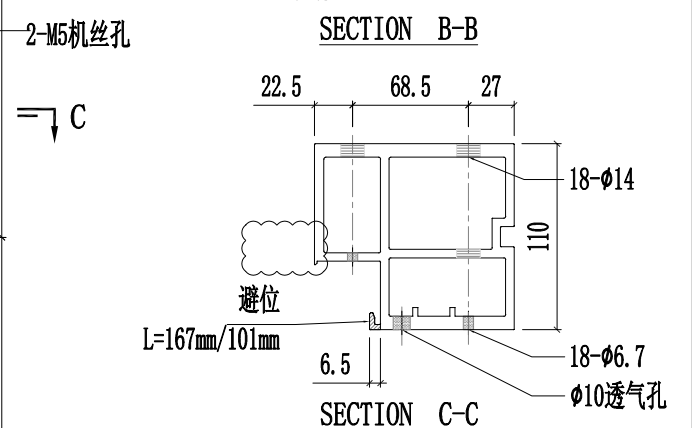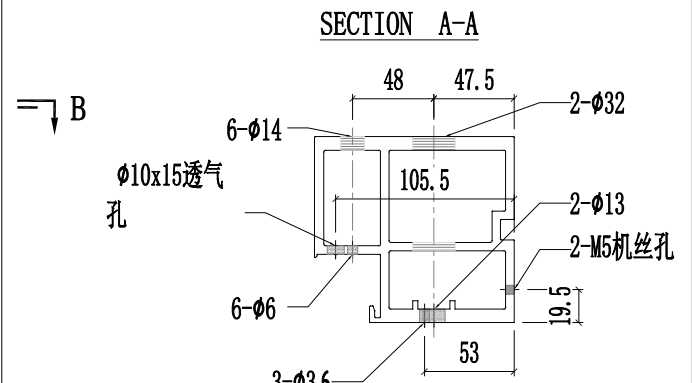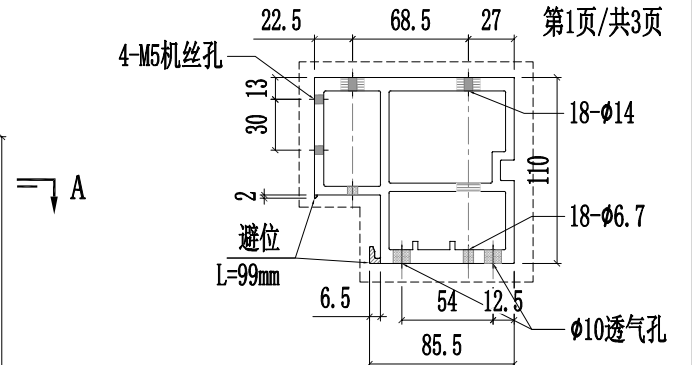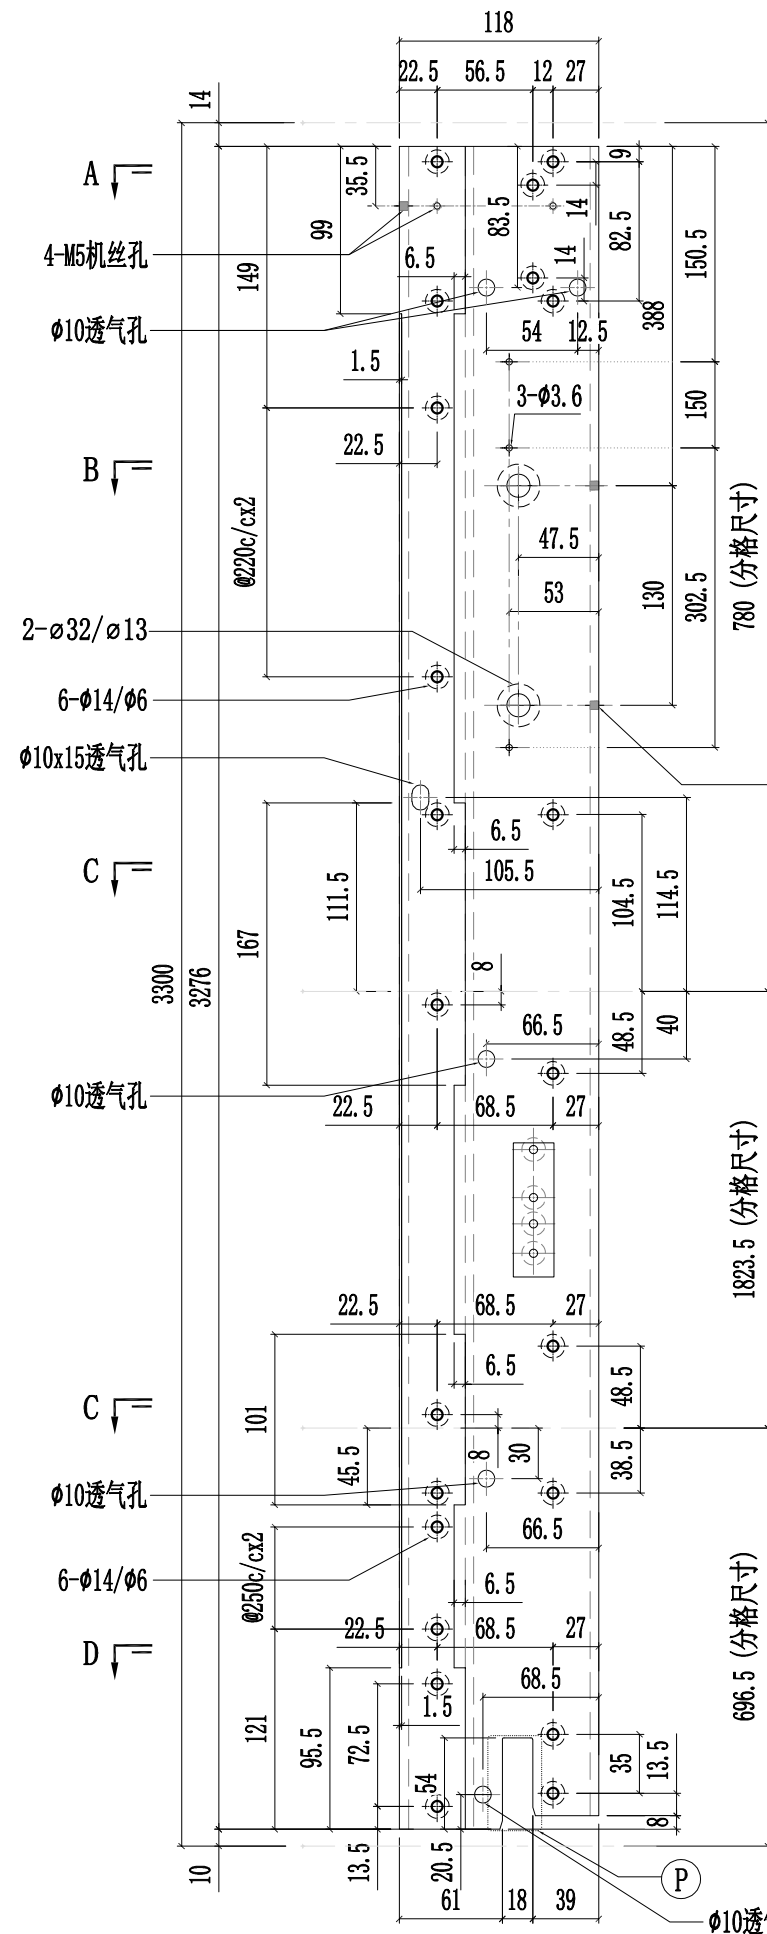




工程號	J857	類別		物料號	-							
地盤	啟德6552	制圖	陈梓豪	20220211	圖號	X86055-P46						
修改	A	B	C	採用	工廠	✓	地盤	-				
日期	03.16	03.26	04.12	材料颜色	AL2:ECX3X10063S-XF1	图纸名称	铝料加工图	復核	練松文	20220213	數量	-
						材料	X86055	批准	林仁安	20220215	單件重量	- (KG)

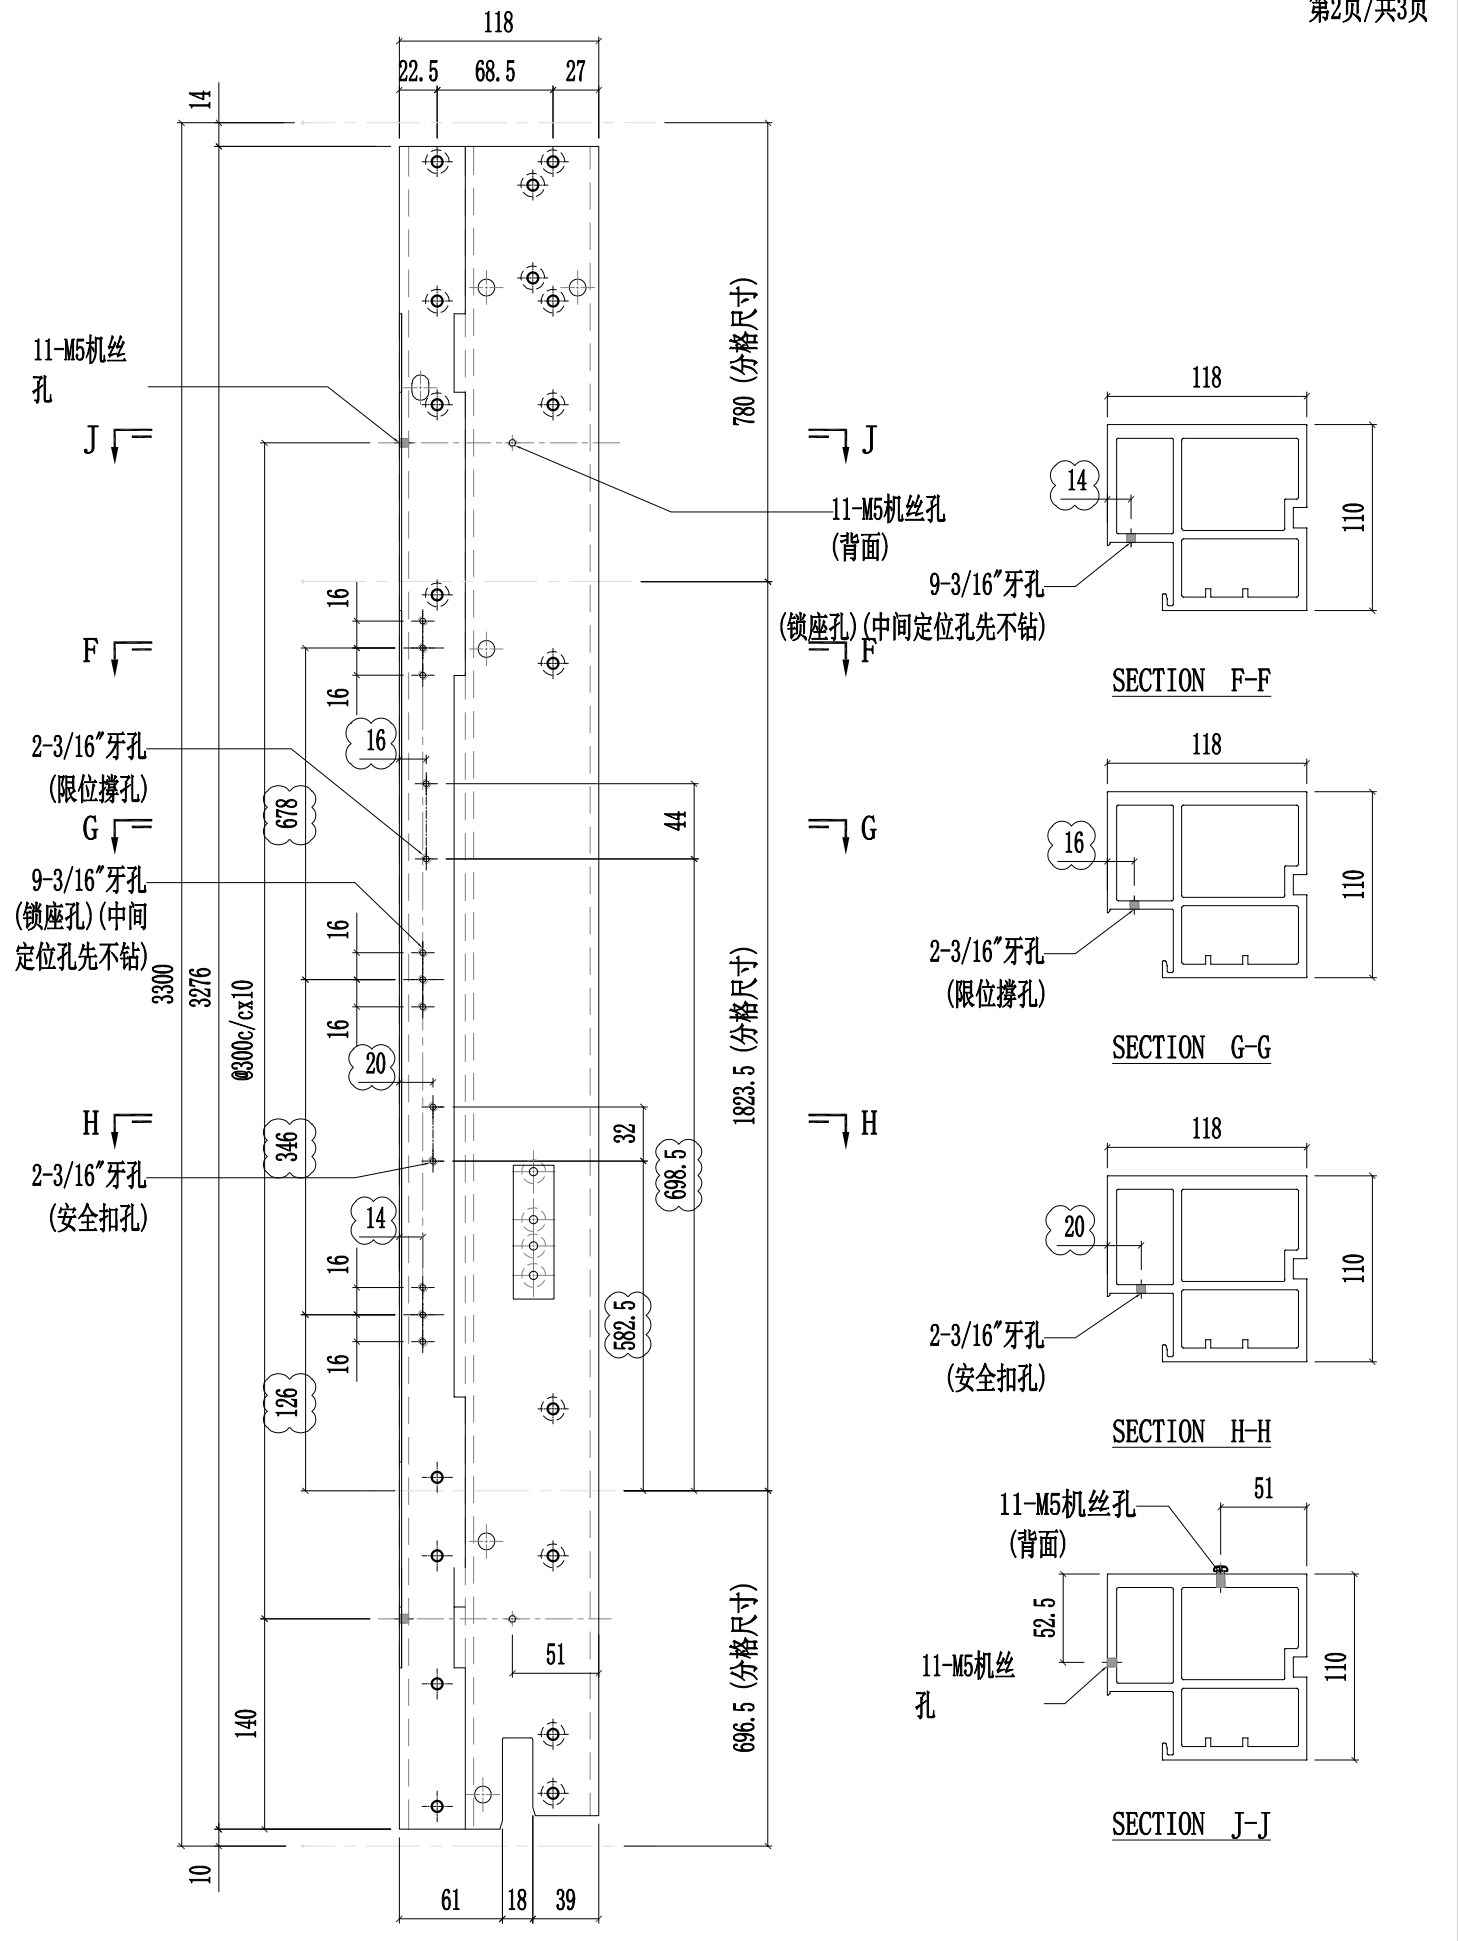




工程號	J857	類別		物料號	-									
地盤	啟德6552	制圖	陈梓豪	20220211	圖號	X86055-P46								
修改	A	B	C	採用工廠	✓	地盤	-	图纸名称	铝料加工图	復核	練松文	20220213	數量	-
日期	03.16	03.26	04.12	材料颜色	AL2:ECX3X10063S-XF1	材料	X86055	批准	林仁安	20220215	單件重量	-	(KG)	

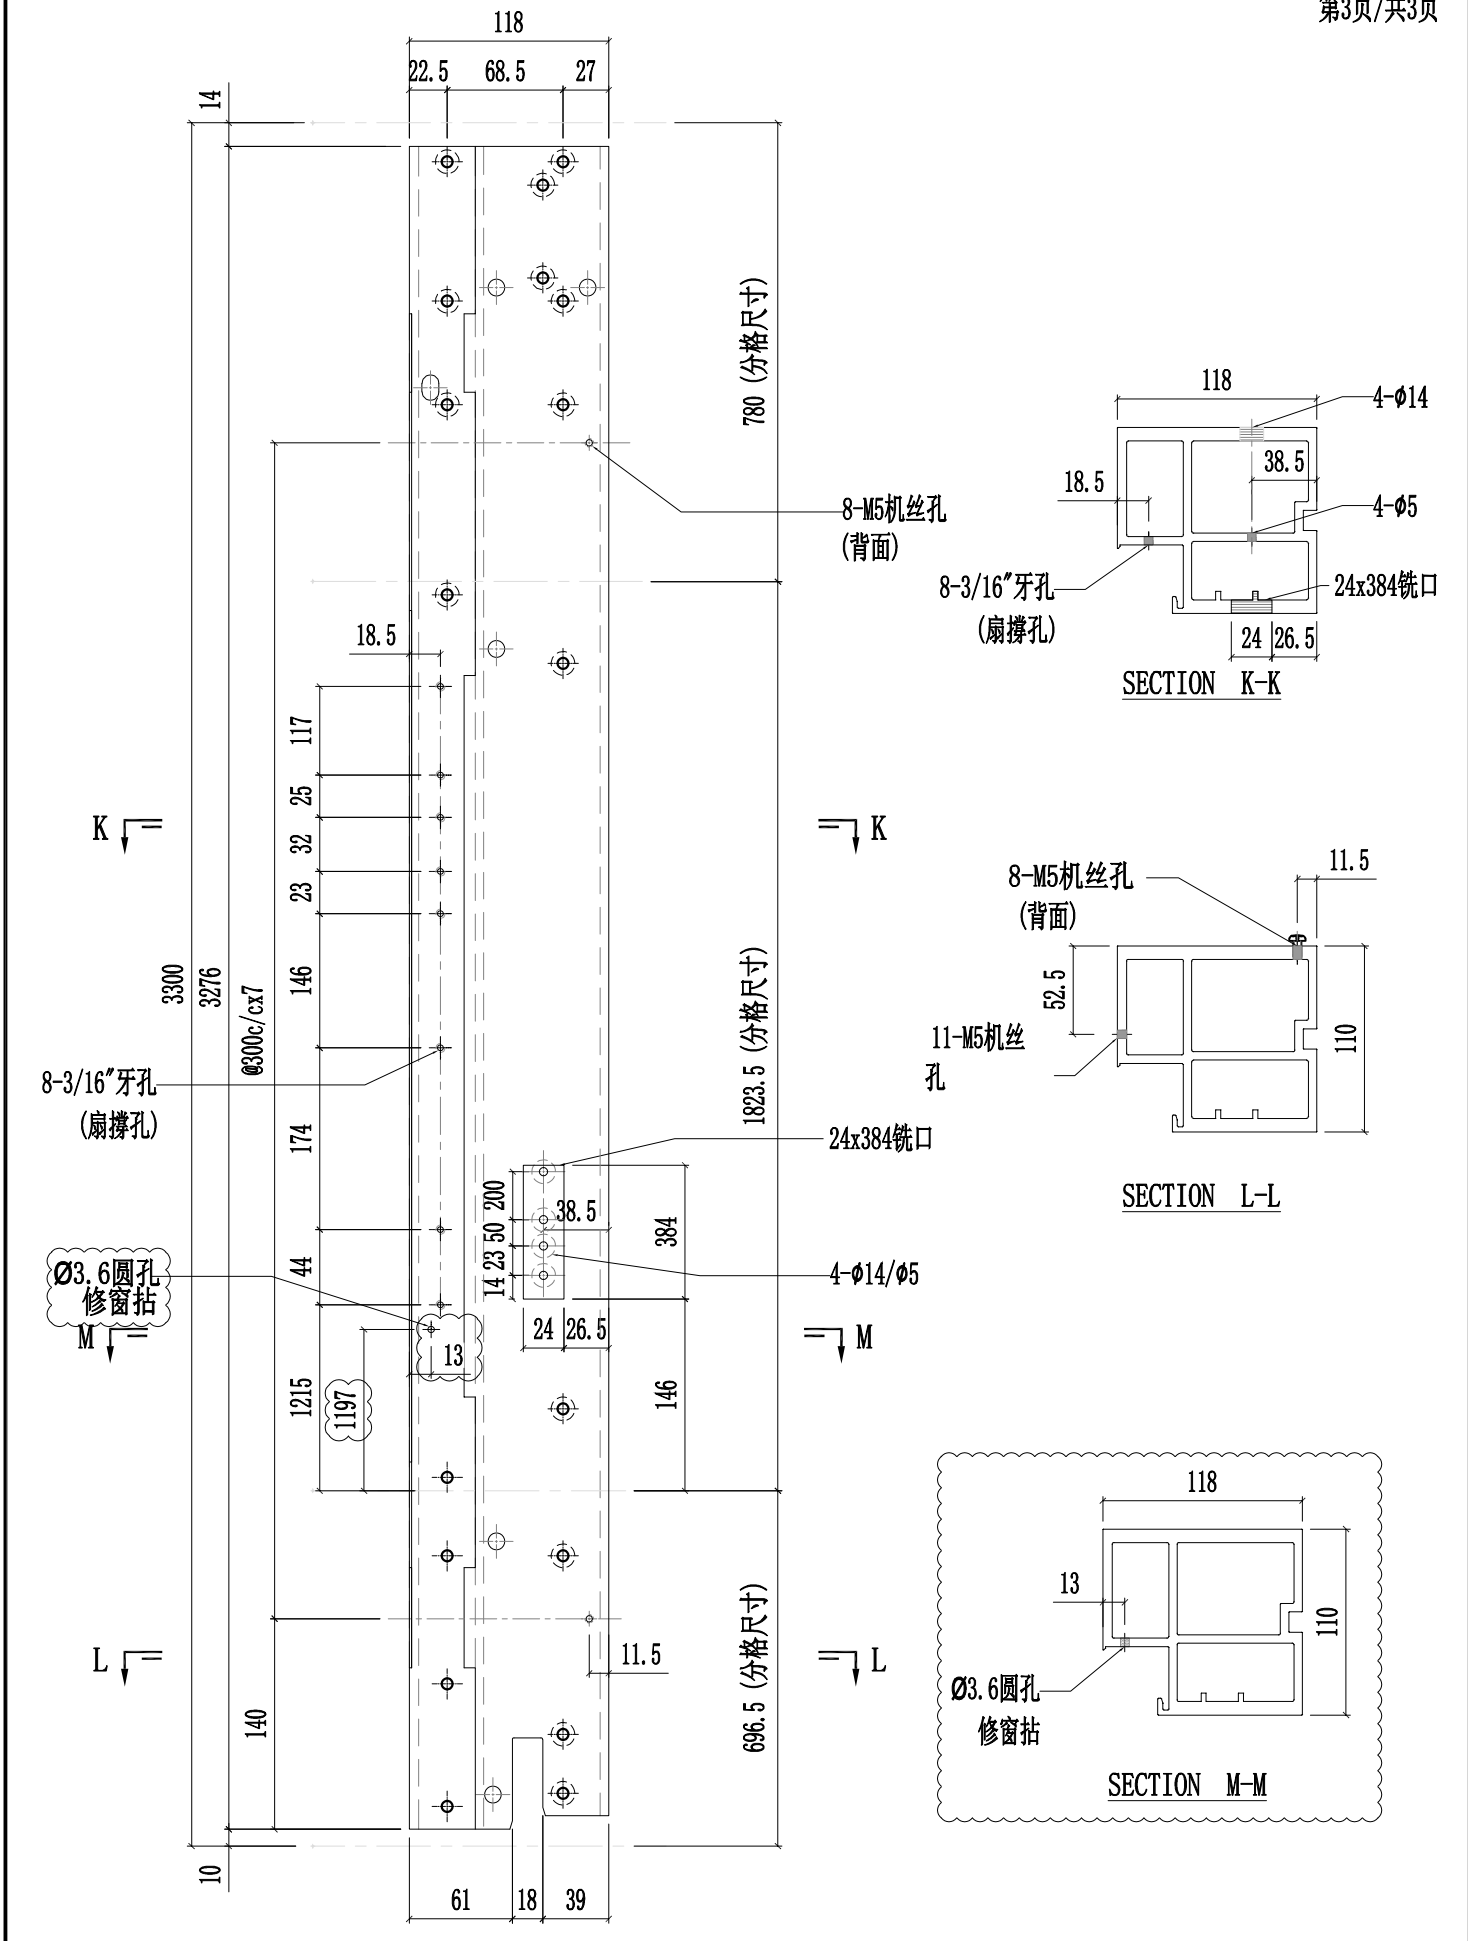



工程號	J857	類別		物料號	-									
地盘	啟德6552	制圖	陈梓豪	20220211	圖號	X86057-P02								
修改	A	B	C	採用工廠	✓	地盤	-	图纸名称	铝料加工图	復核	練松文	20220213	數量	-
日期	03.16	03.26	04.12	材料颜色	AL2:ECX3X10063S-XF1	材料	X86057	批准	林仁安	20220215	單件重量	-	(KG)	

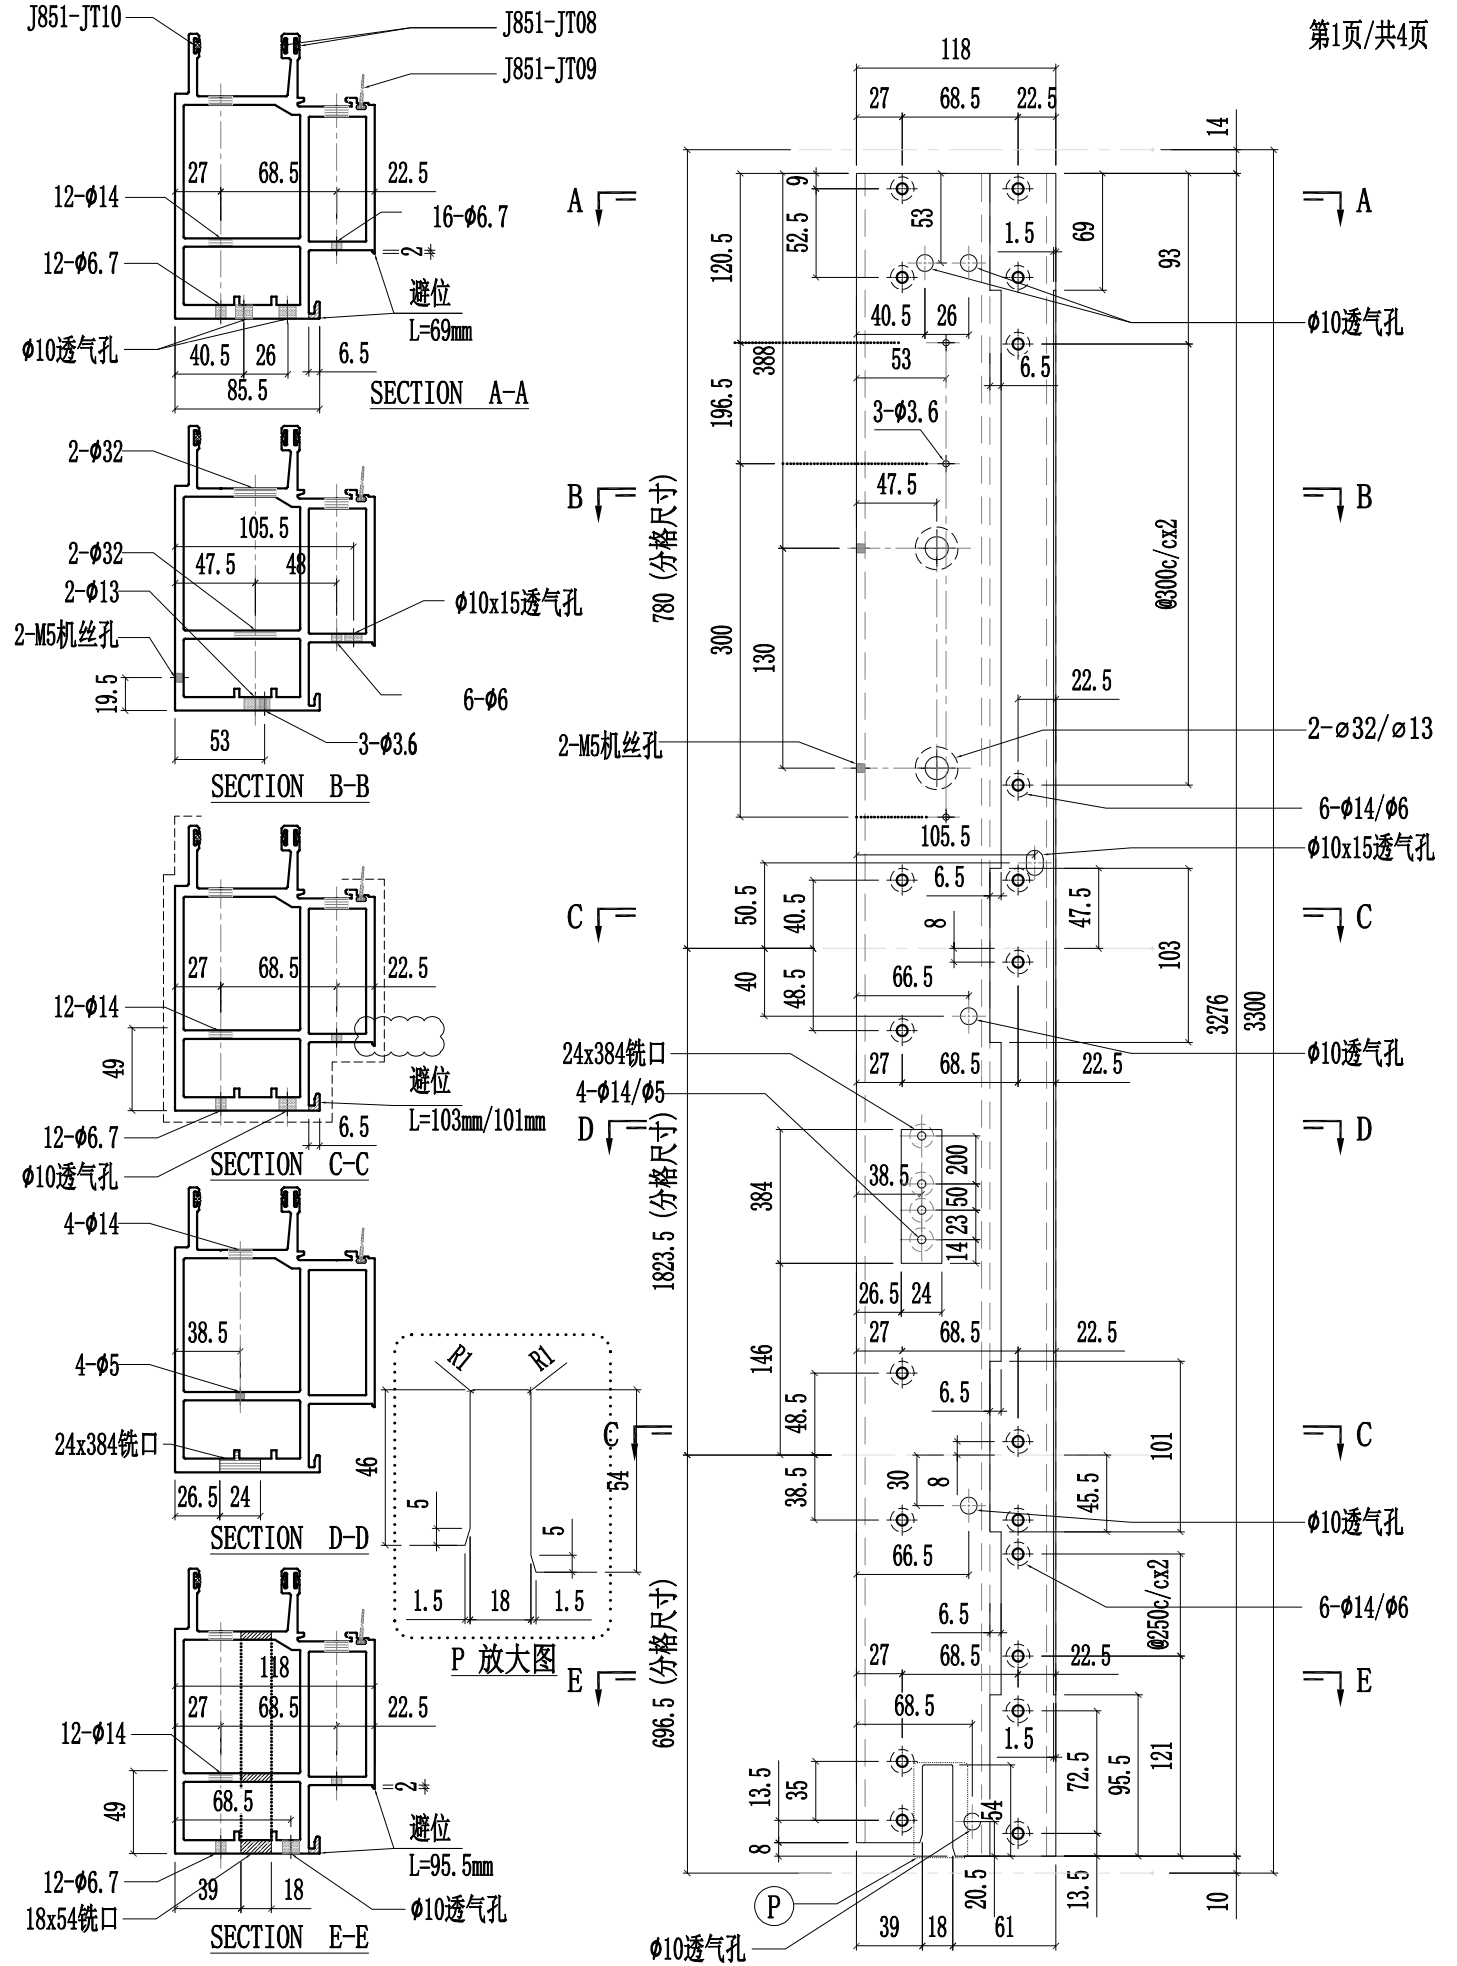





美特鋁質有限公司  
MIDI Aluminium Fabricator Ltd.

工程號	J857	類別		物料號	-										
地盘	啟德6552	制圖	陈梓豪	20220211	圖號	X86057-P02									
修改	A	B	C	採用	工廠	✓	地盘	-	图纸名称	铝料加工图	復核	練松文	20220213	數量	-
日期	03.16	03.26	04.12	材料颜色	AL2:ECX3X10063S-XF1	材料	X86057	批准	林仁安	20220215	單件重量	-	(KG)		

第2页/共4页




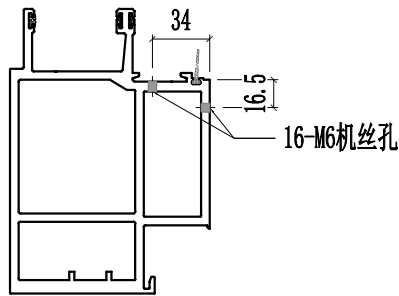


SECTION F-F

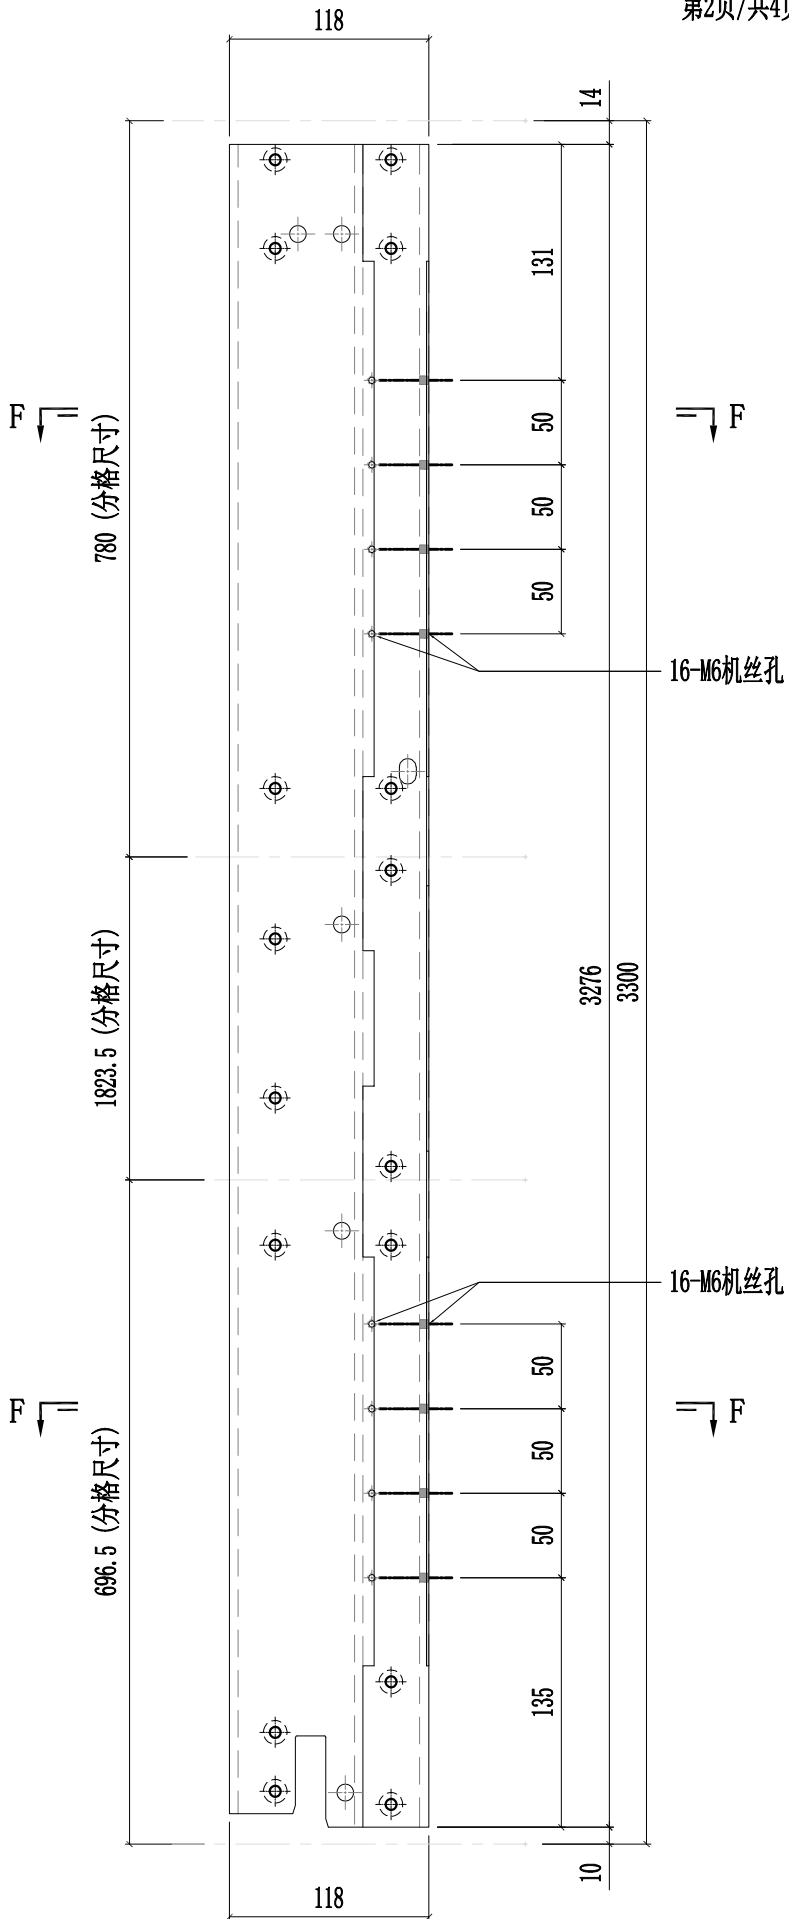



工程號	J857	類別		物料號	-										
地盘	啟德6552	制圖	陈梓豪	20220211	圖號	X86057-P02									
修改	A	B	C	採用	工廠	✓	地盤	-	图纸名称	铝料加工图	復核	練松文	20220213	數量	-
日期	03.16	03.26	04.12	材料颜色	AL2:ECX3X10063S-XF1	材料	X86057	批准	林仁安	20220215	單件重量	-	(KG)		

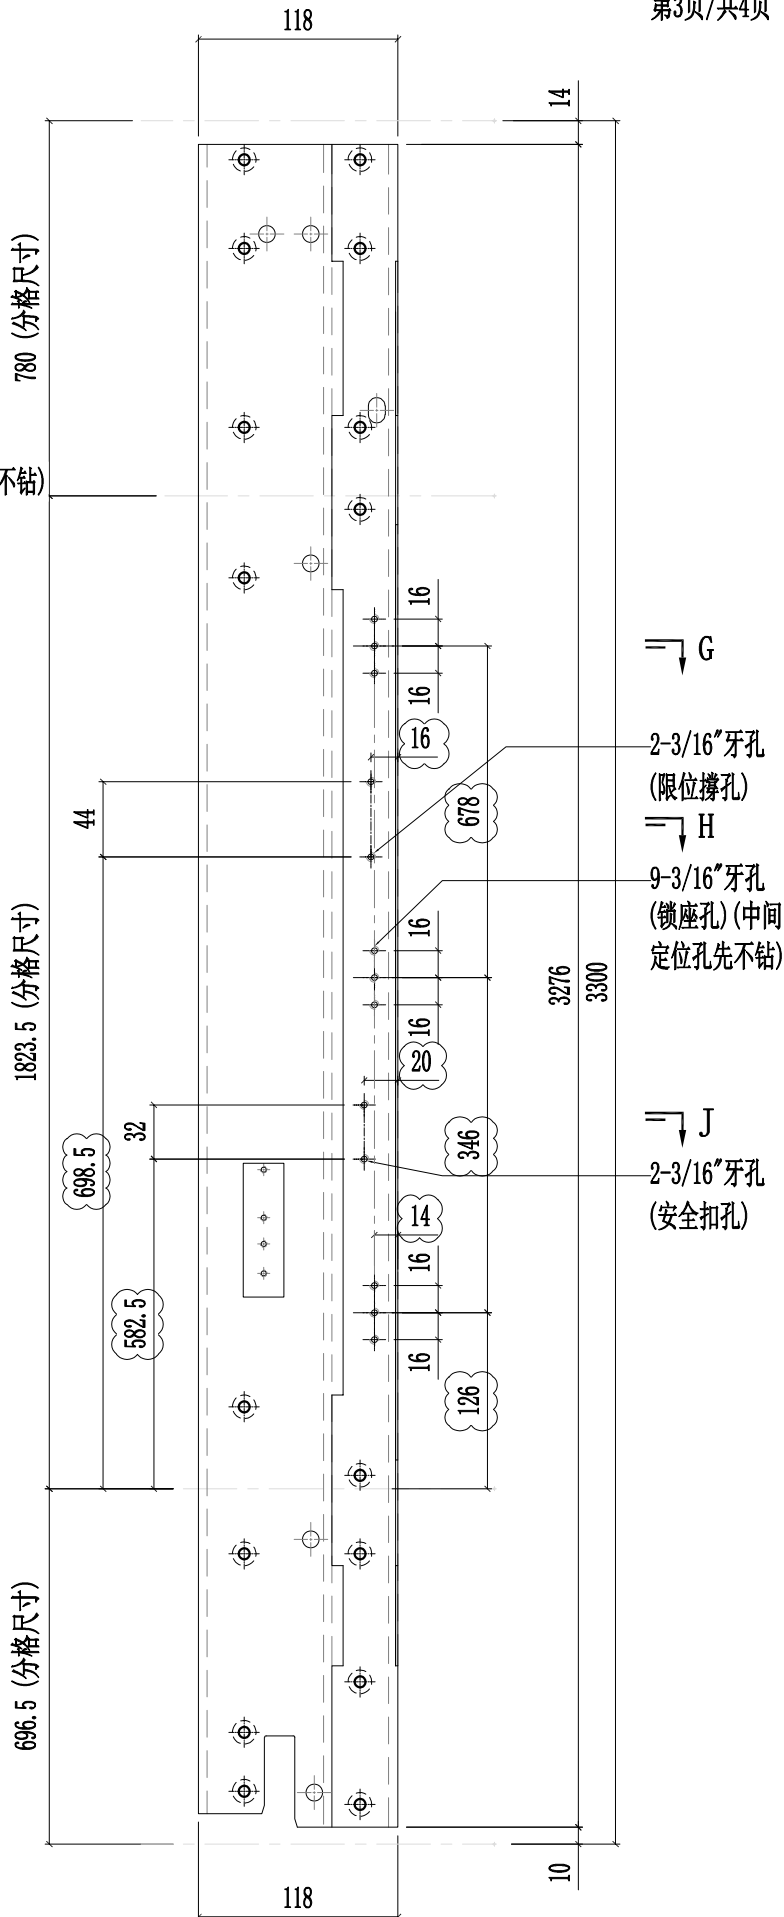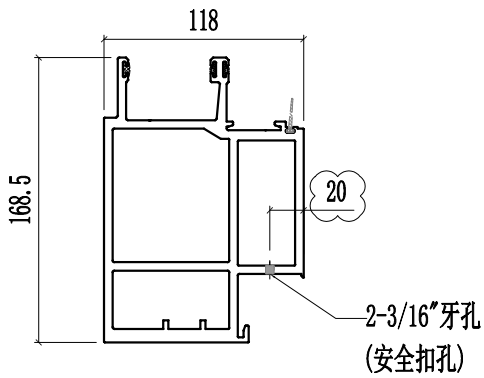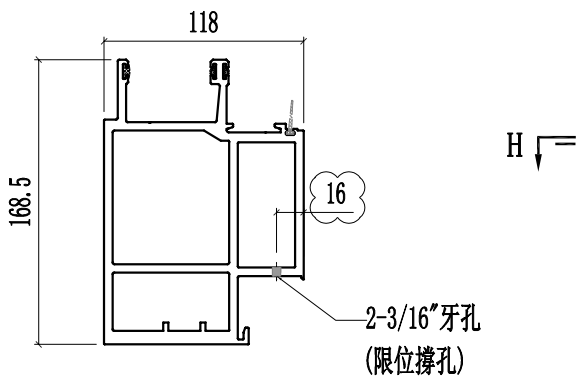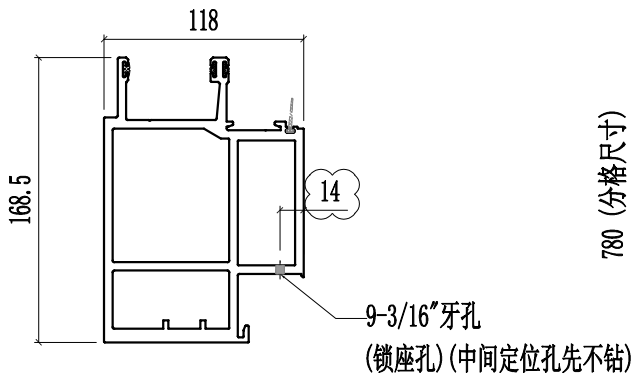




美特鋁質有限公司  
MIDI Aluminium Fabricator Ltd.







工程號	J857	類別		物料號	-									
地盘	啟德6552	制圖	陈梓豪	20220211	圖號	X86057-P02								
修改	A	B	C	採用工廠	✓	地盤	-	图纸名称	铝料加工图	復核	練松文	20220213	數量	-
日期	03.16	03.26	04.12	材料颜色	AL2:ECX3X10063S-XF1	材料	X86057	批准	林仁安	20220215	單件重量	-	(KG)	

第4页/共4页

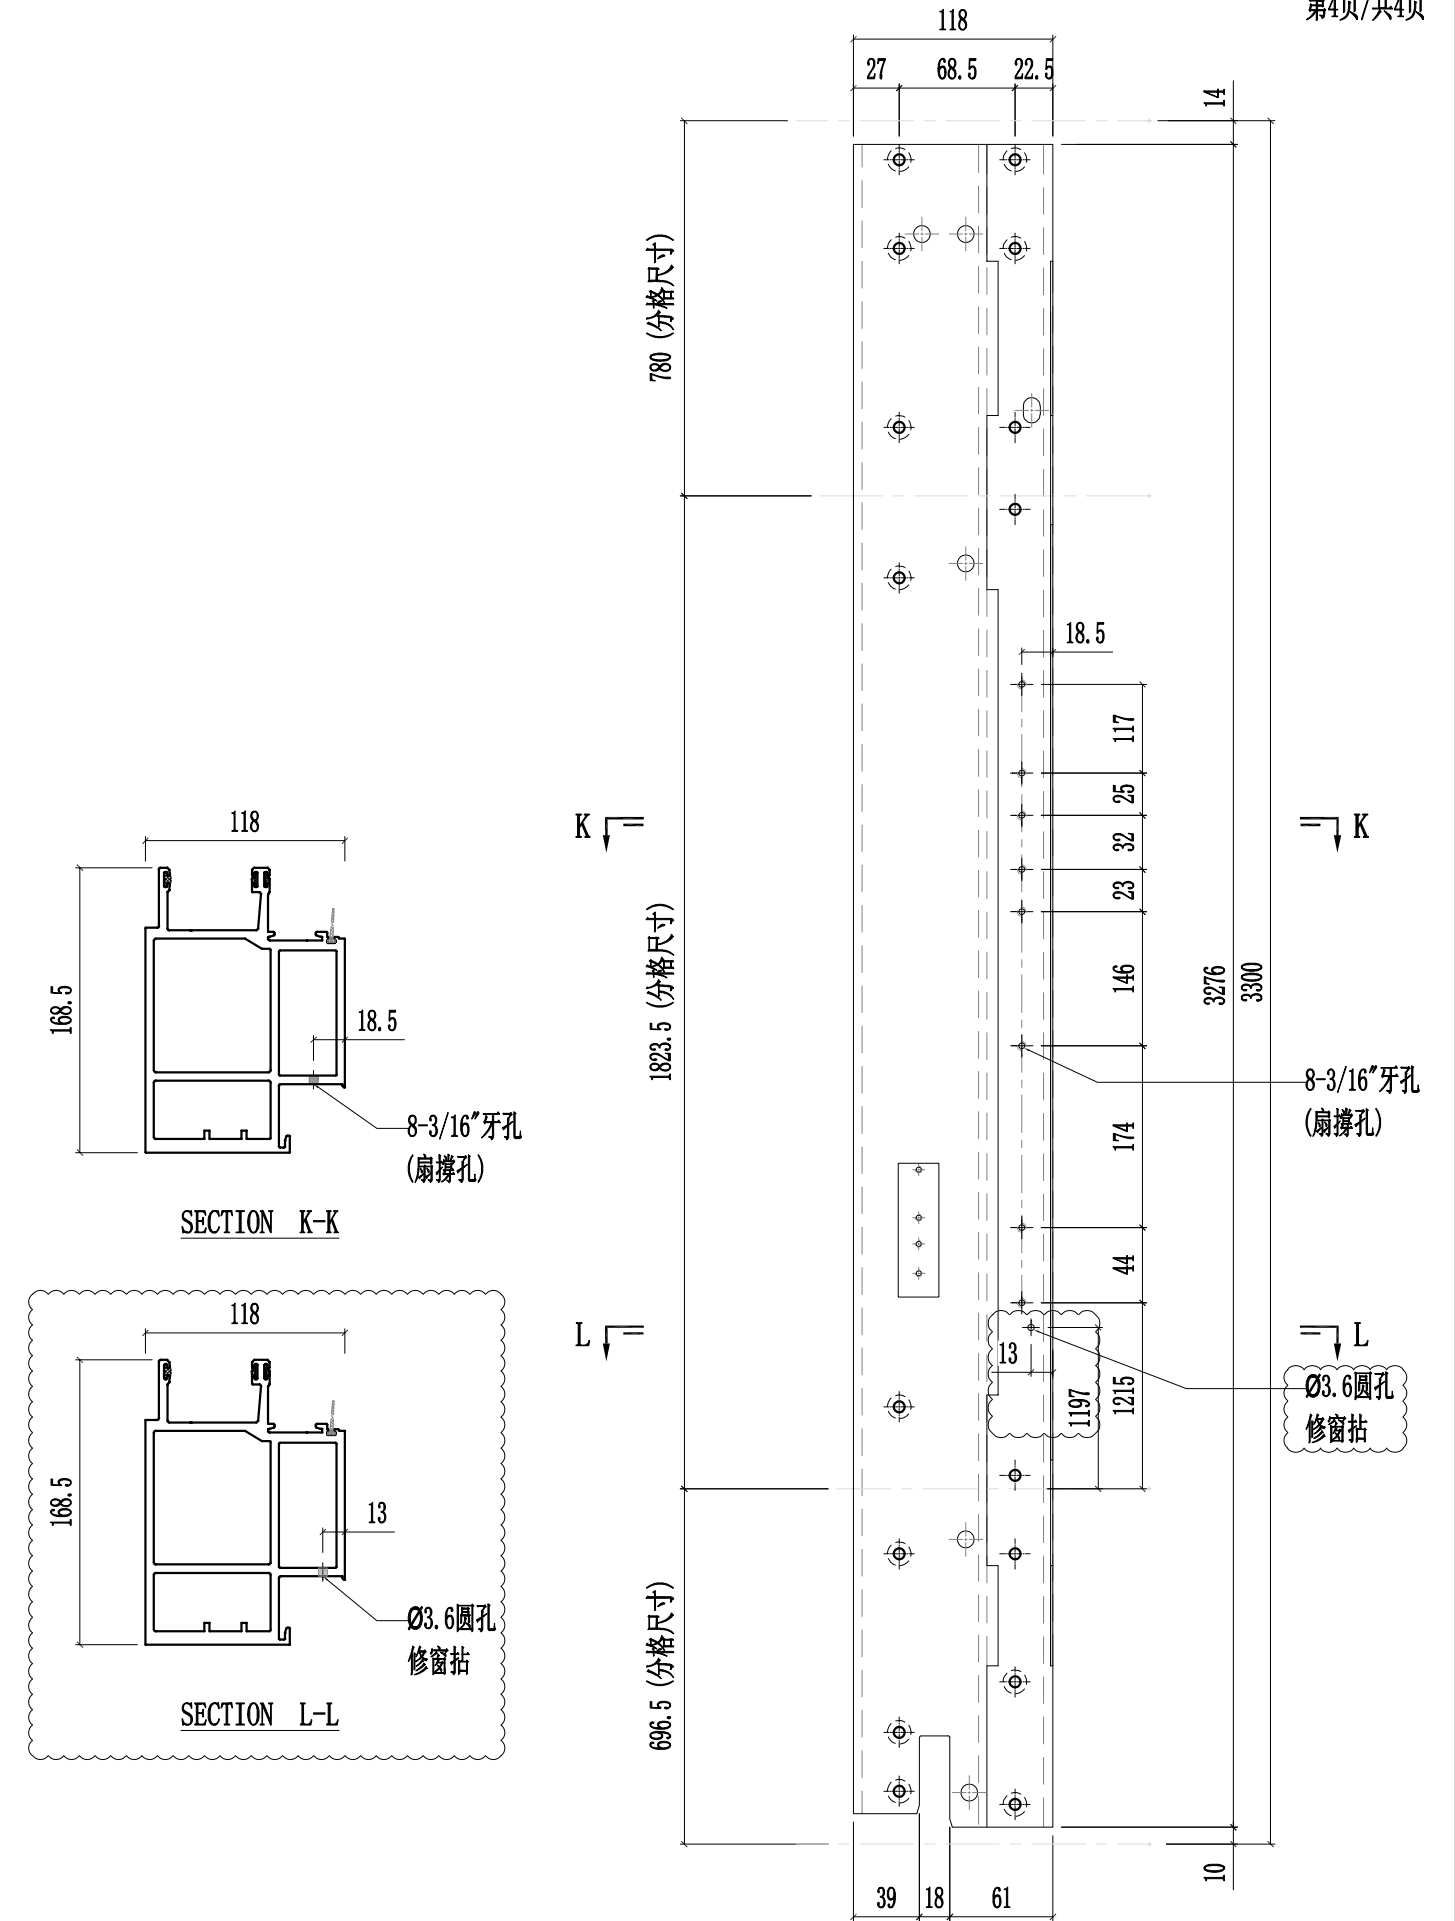




工程號	J857	類別		物料號	-										
地盘	啟德6552	制圖	陈梓豪	20220211	圖號	X86057-P05									
修改	A	B	C	採用	工廠	✓	地盘	-	图纸名称	铝料加工图	復核	練松文	20220213	數量	-
日期	03.16	03.26	04.12	材料颜色	AL2:ECX3X10063S-XF1	材料	X86057	批准	林仁安	20220215	單件重量	-	(KG)		

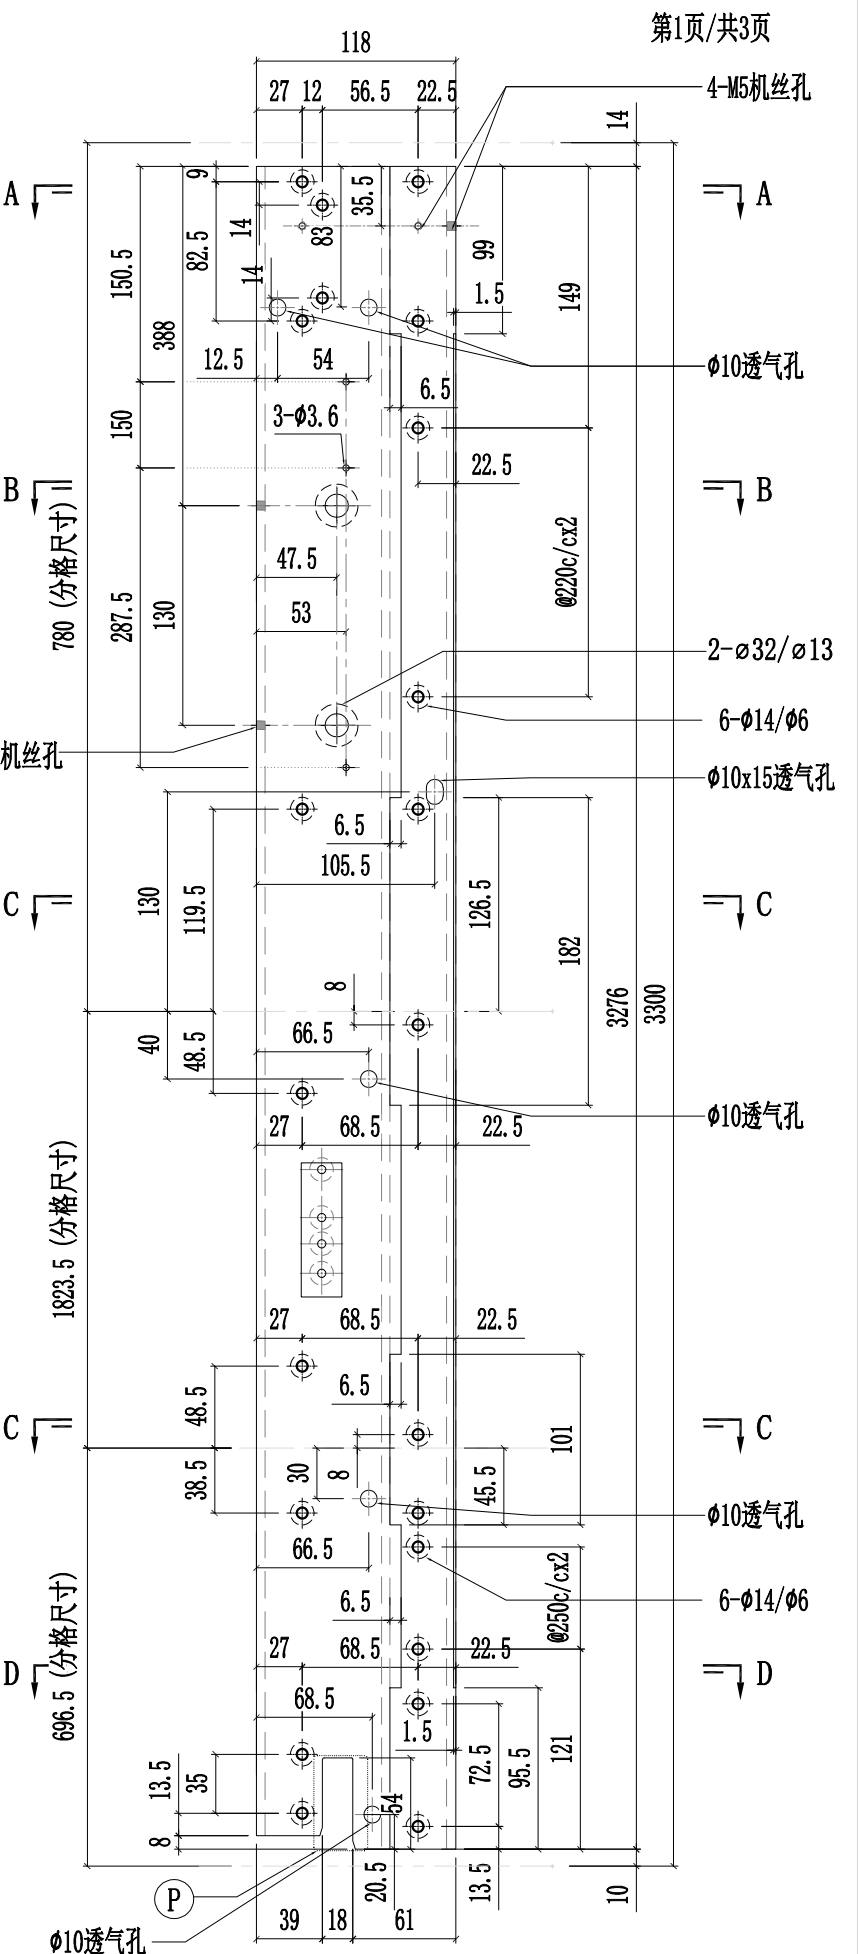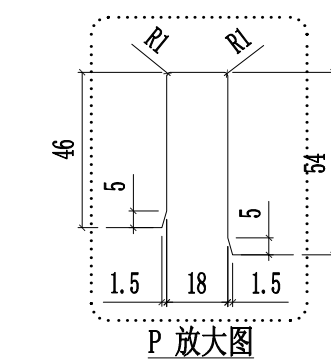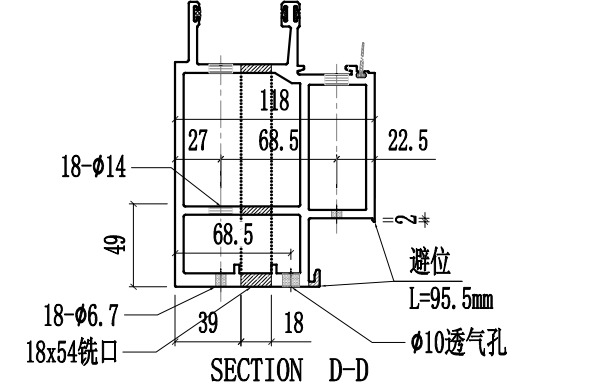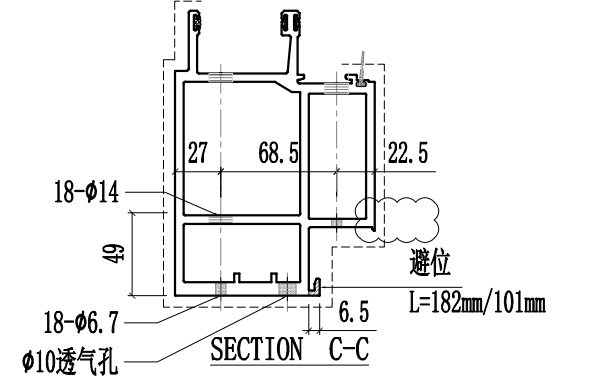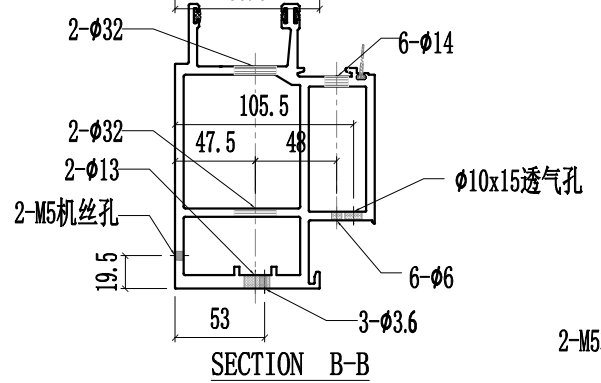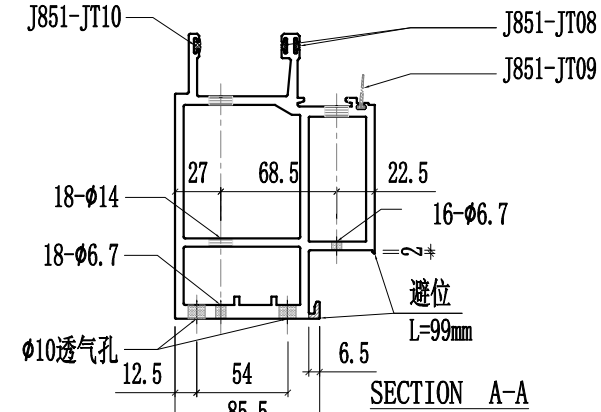




工程號	J857	類別		物料號	-										
地盘	啟德6552	制圖	陈梓豪	20220211	圖號	X86057-P05									
修改	A	B	C	採用	工廠	✓	地盤	-	图纸名称	铝料加工图	復核	練松文	20220213	數量	-
日期	03.16	03.26	04.12	材料颜色	AL2: ECK3X10063S-XF1	材料	X86057	批准	林仁安	20220215	單件重量	-	(KG)		

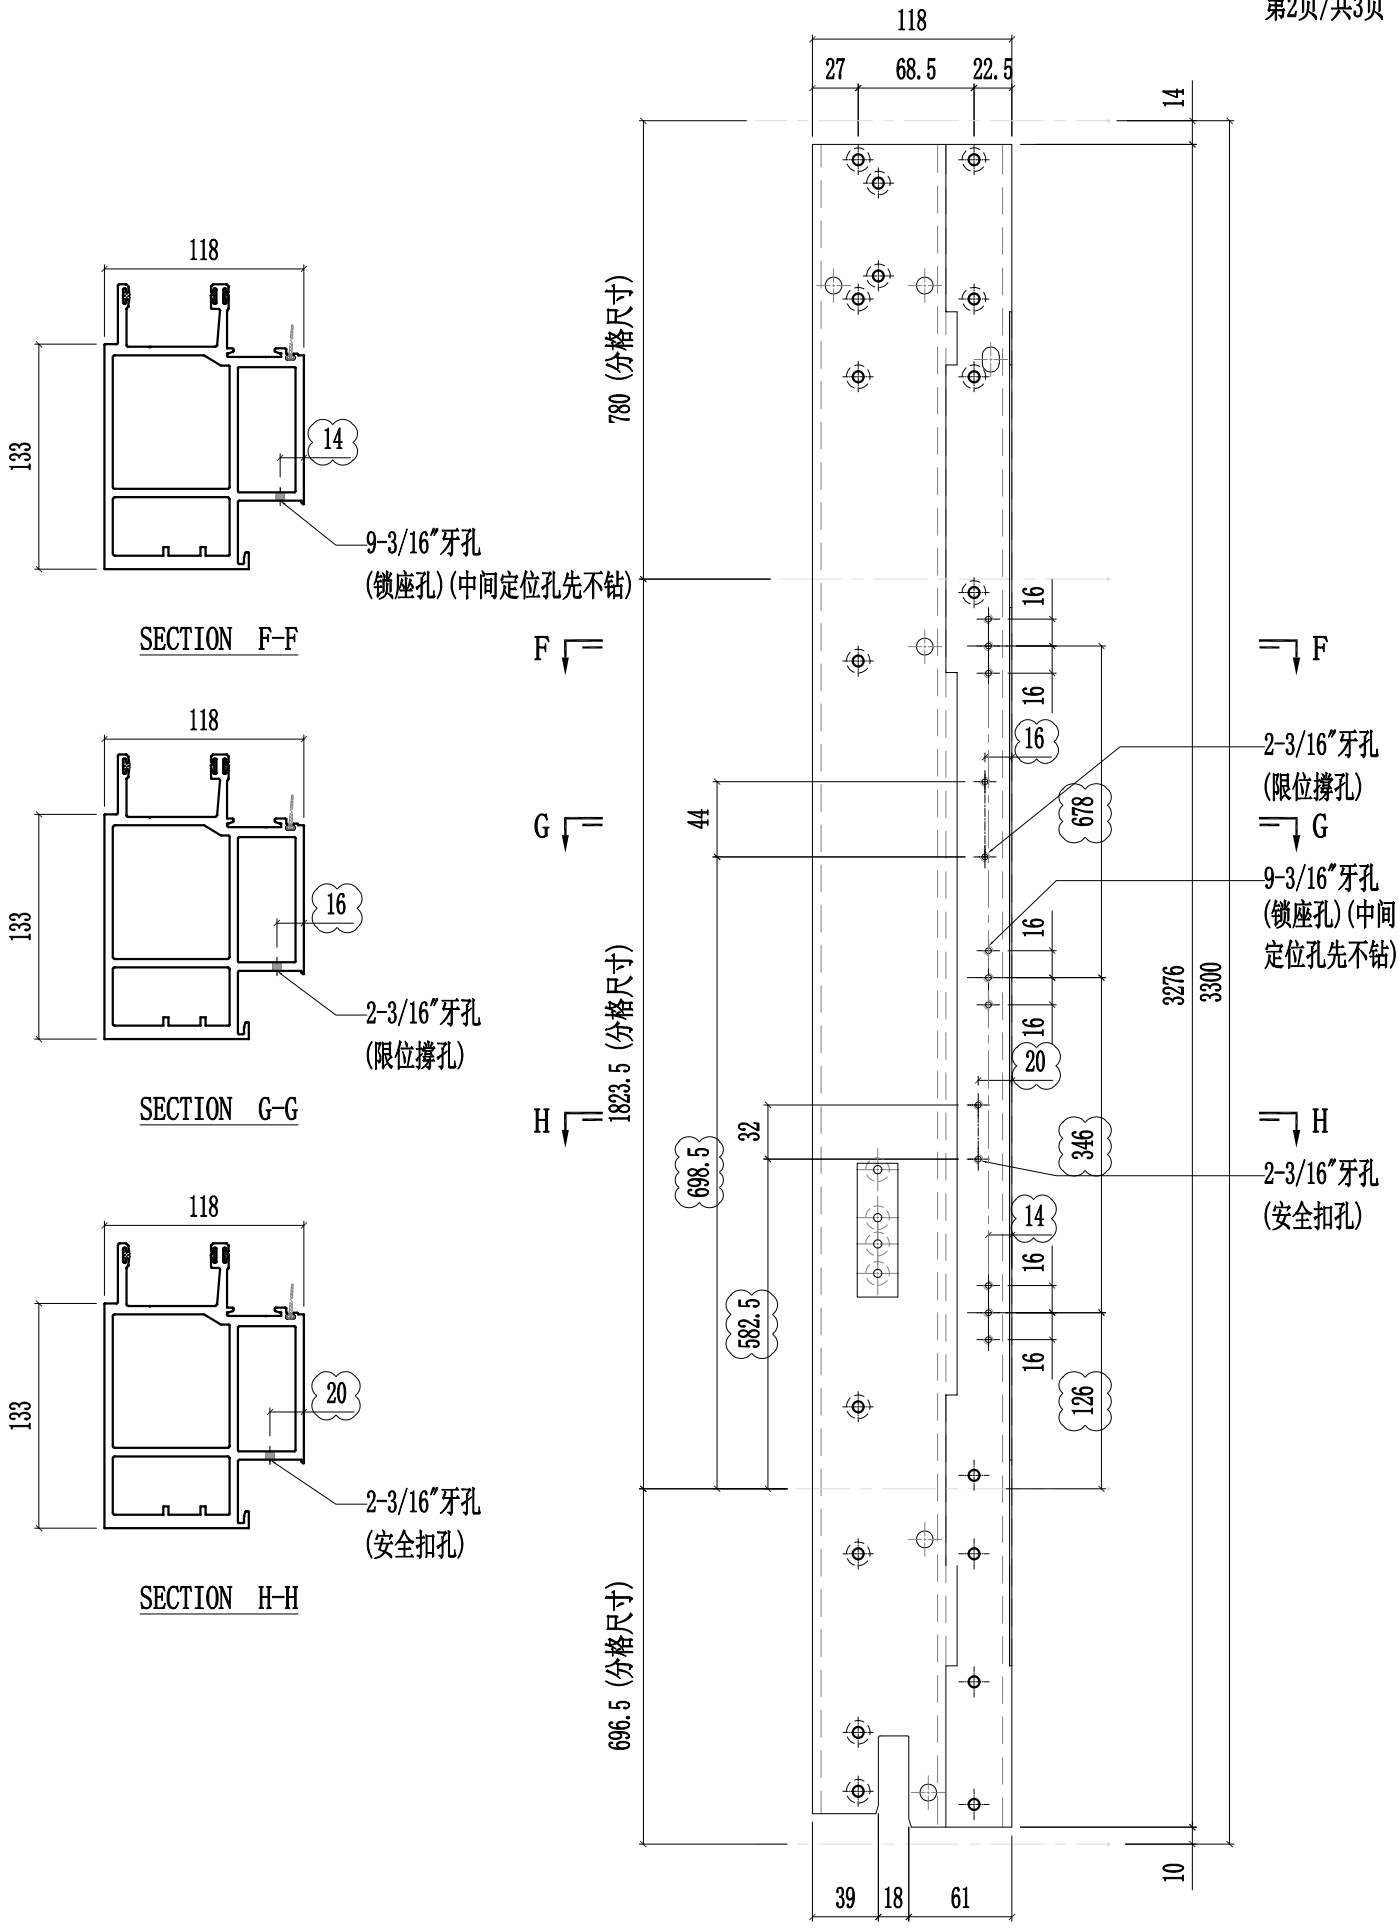



工程號	J857	類別		物料號	-										
地盘	啟德6552	制圖	陈梓豪	20220211	圖號	X86057-P05									
修改	A	B	C	採用	工廠	✓	地盤	-	图纸名称	铝料加工图	復核	練松文	20220213	數量	-
日期	03.16	03.26	04.12	材料颜色	AL2:ECX3X10063S-XF1	材料	X86057	批准	林仁安	20220215	單件重量	-	(KG)		

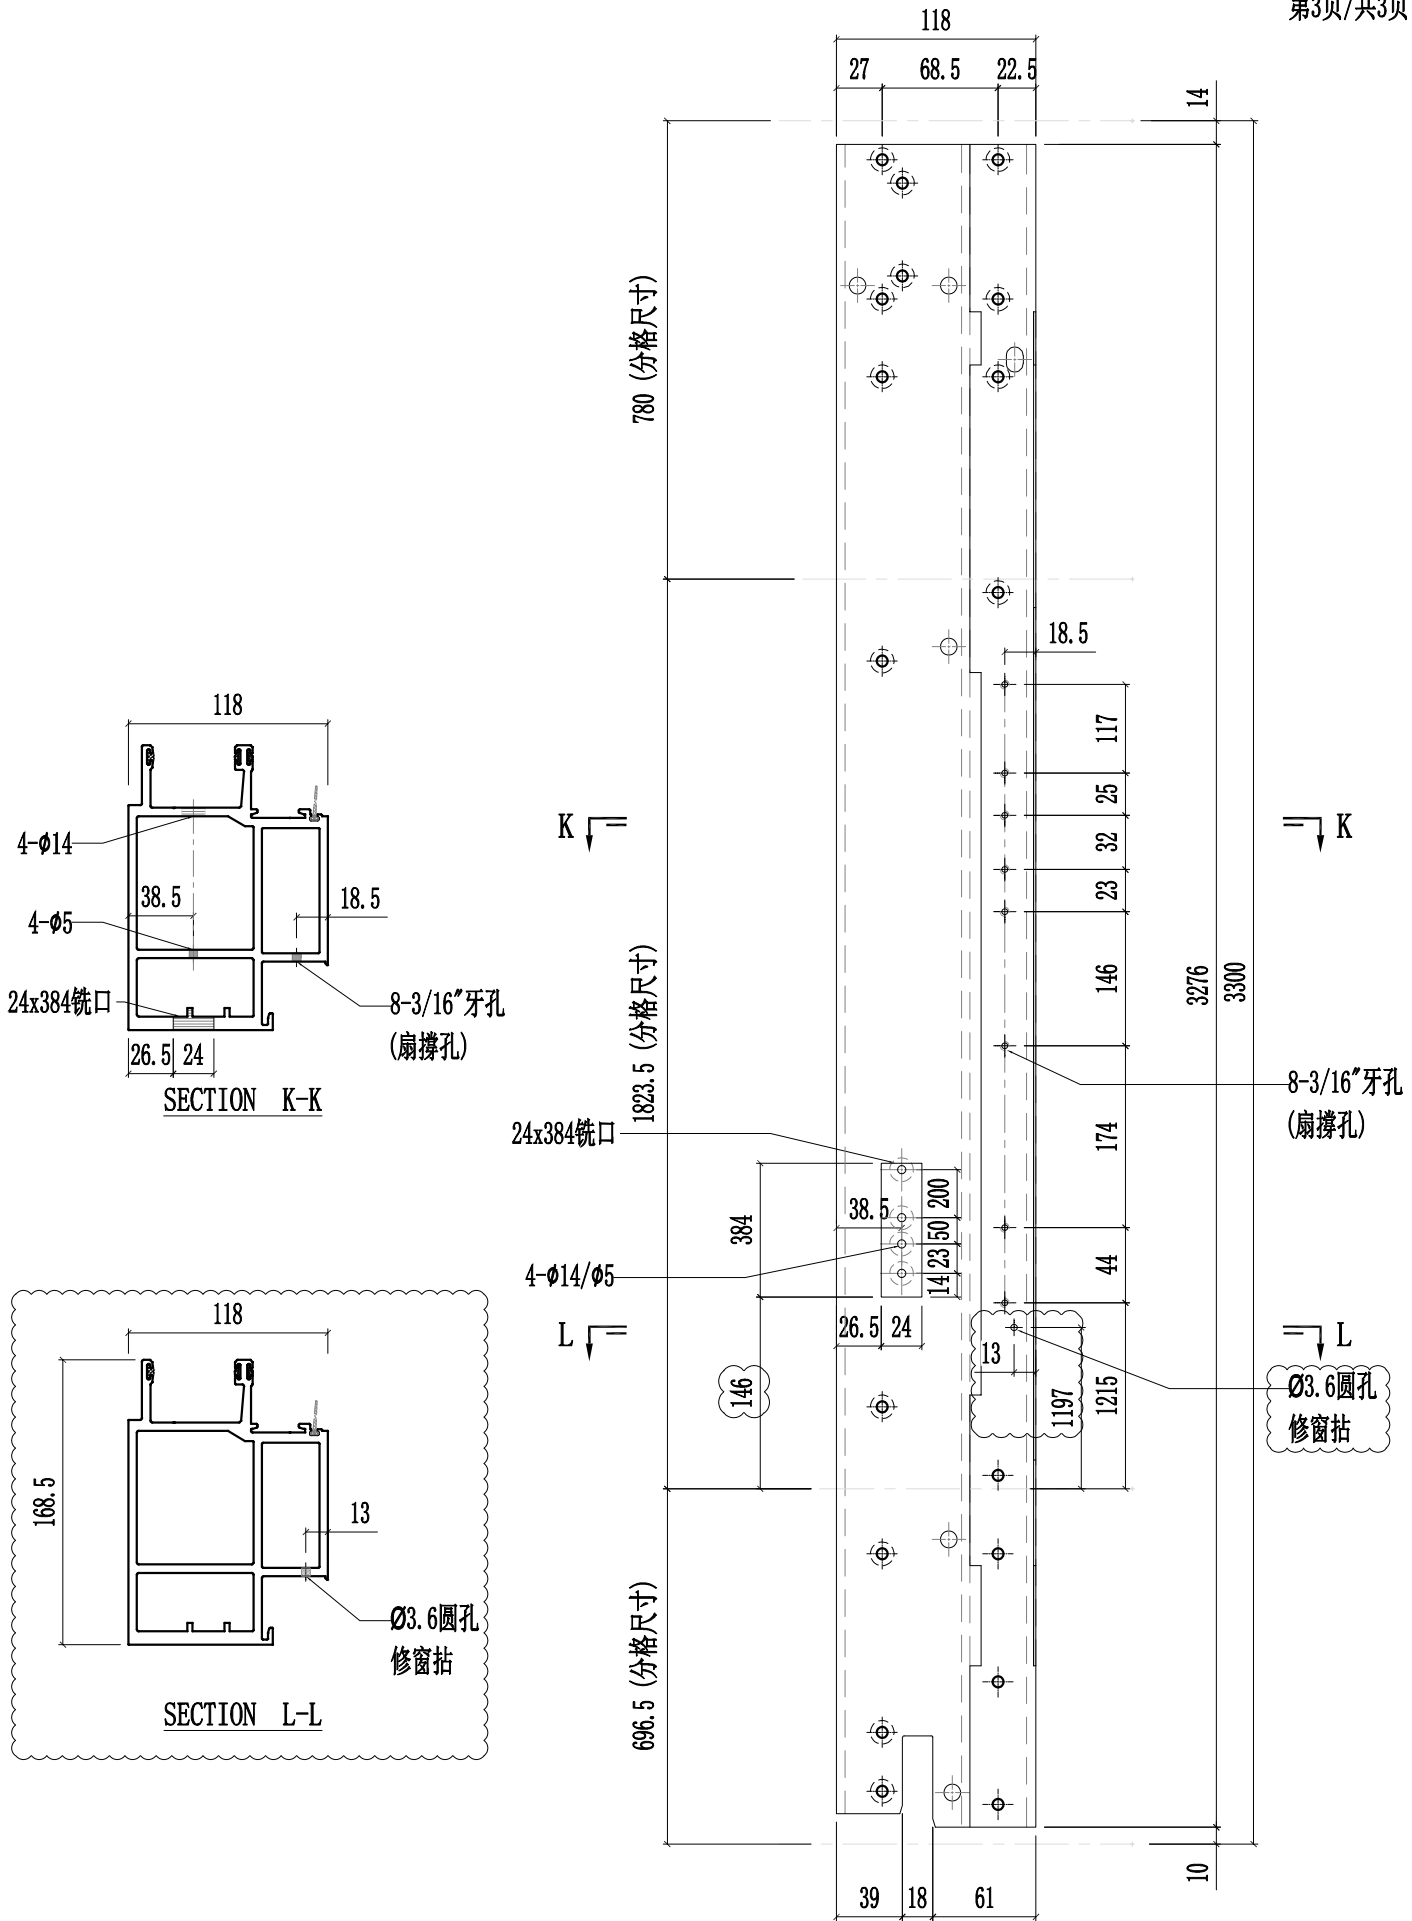




美特铝质有限公司  
MIDI Aluminium Fabricator Ltd.

工程號	J857	類別		物料號	-									
地盘	啟德6552	制圖	陈梓豪	20220211	圖號	X86057-P07								
修改	A	B	C	採用工廠	✓	地盘	-	图纸名称	铝料加工图	復核	練松文	20220213	數量	-
日期	03.16	03.26	04.12	材料颜色	AL2:ECX3X10063S-XF1	材料	X86057	批准	林仁安	20220215	單件重量	-	(KG)	

第1页/共3页

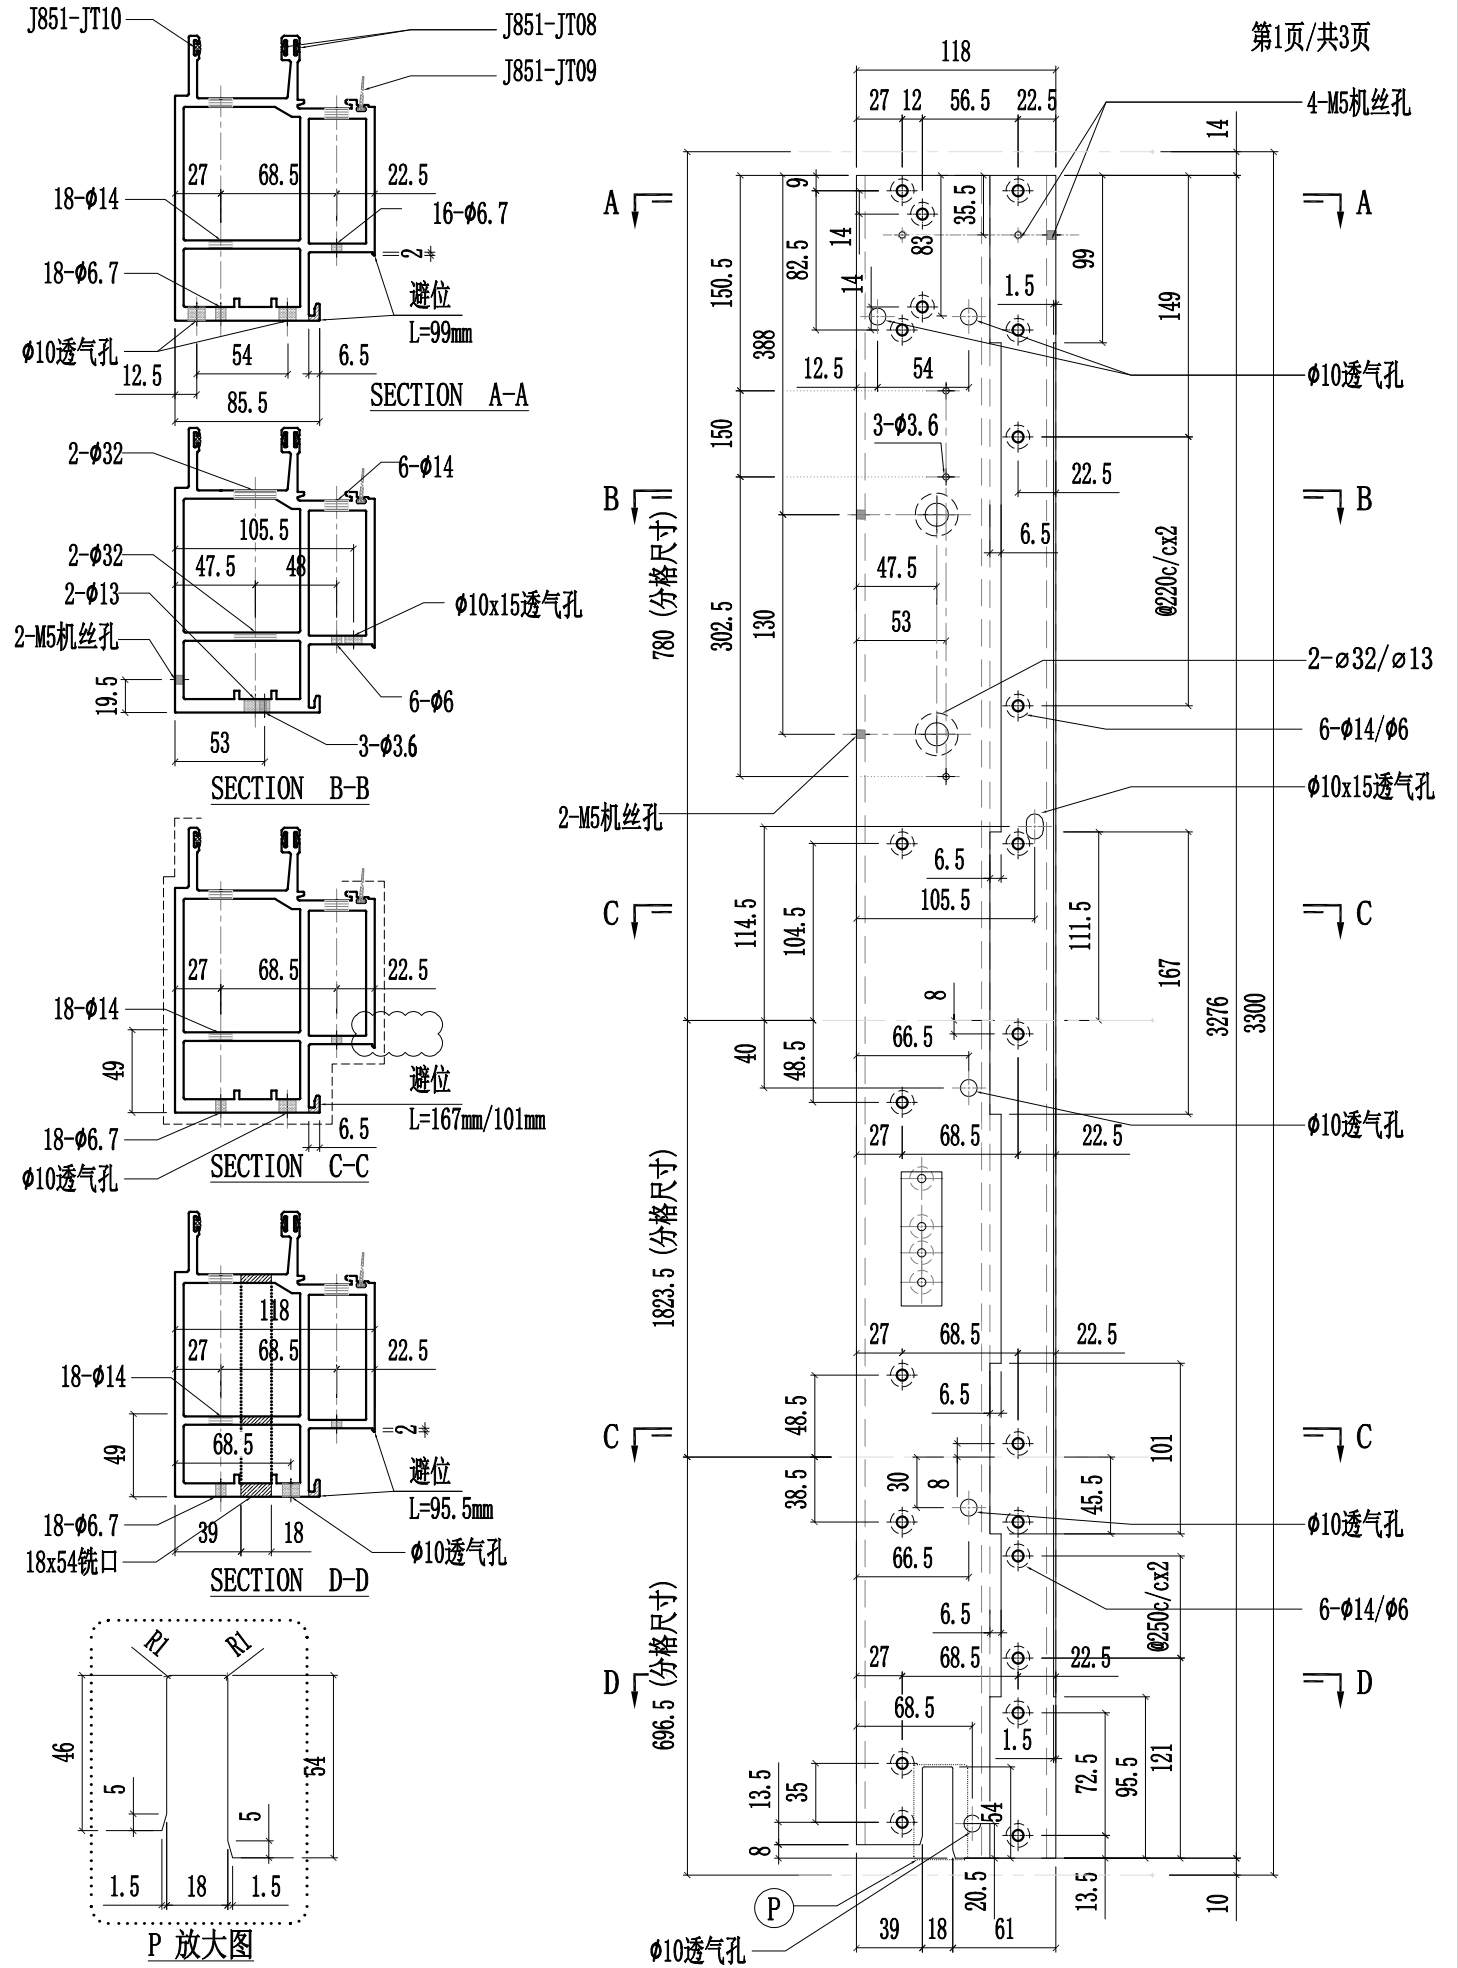






美特鋁質有限公司  
MIDI Aluminium Fabricator Ltd.

工程號	J857	類別		物料號	-										
地盘	啟德6552	制圖	陈梓豪	20220211	圖號	X86057-P07									
修改	A	B	C	採用	工廠	✓	地盤	-	图纸名称	铝料加工图	復核	練松文	20220213	數量	-
日期	03.16	03.26	04.12	材料颜色	AL2:ECK3X10063S-XF1	材料	X86057	批准	林仁安	20220215	單件重量	-	(KG)		


第3页/共3页

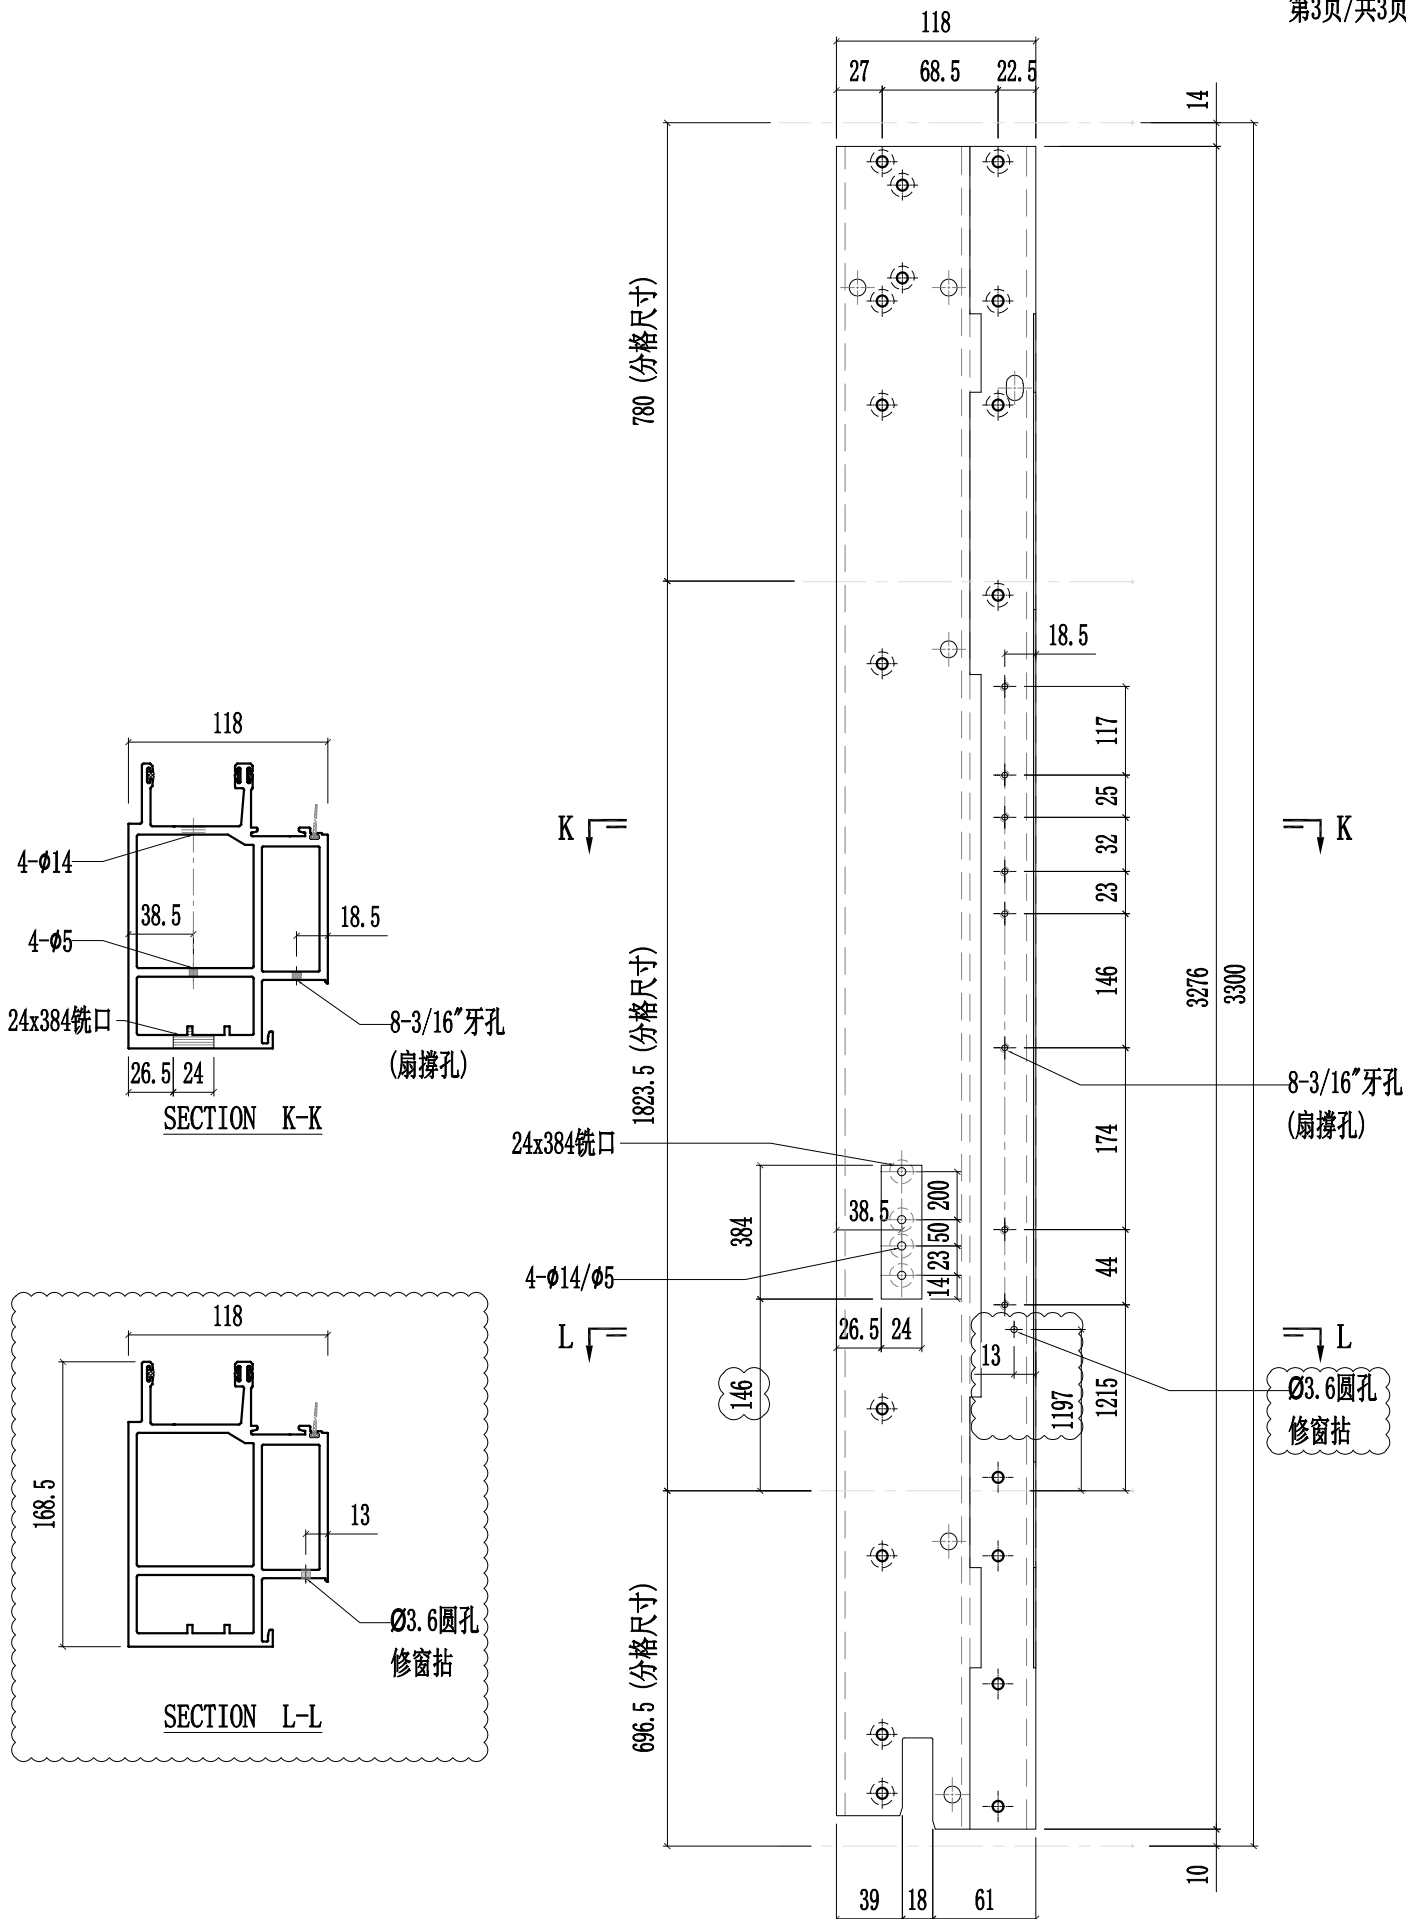



工程號	J857	類別		物料號	-		
地盘	啟德6552	制圖	陈梓豪	20220211	圖號	X86058-P01	
修改	A B C	採用	工廠	✓	地盤	-	
日期	03.16 03.26 04.12	材料颜色	AL2: ECK3X10063S-XF1	材料	X86058	批准	林仁安
图纸名称	铝料加工图	復核	練松文	20220213	數量	-	
				20220215	單件重量	- (KG)	

第1页/共3页


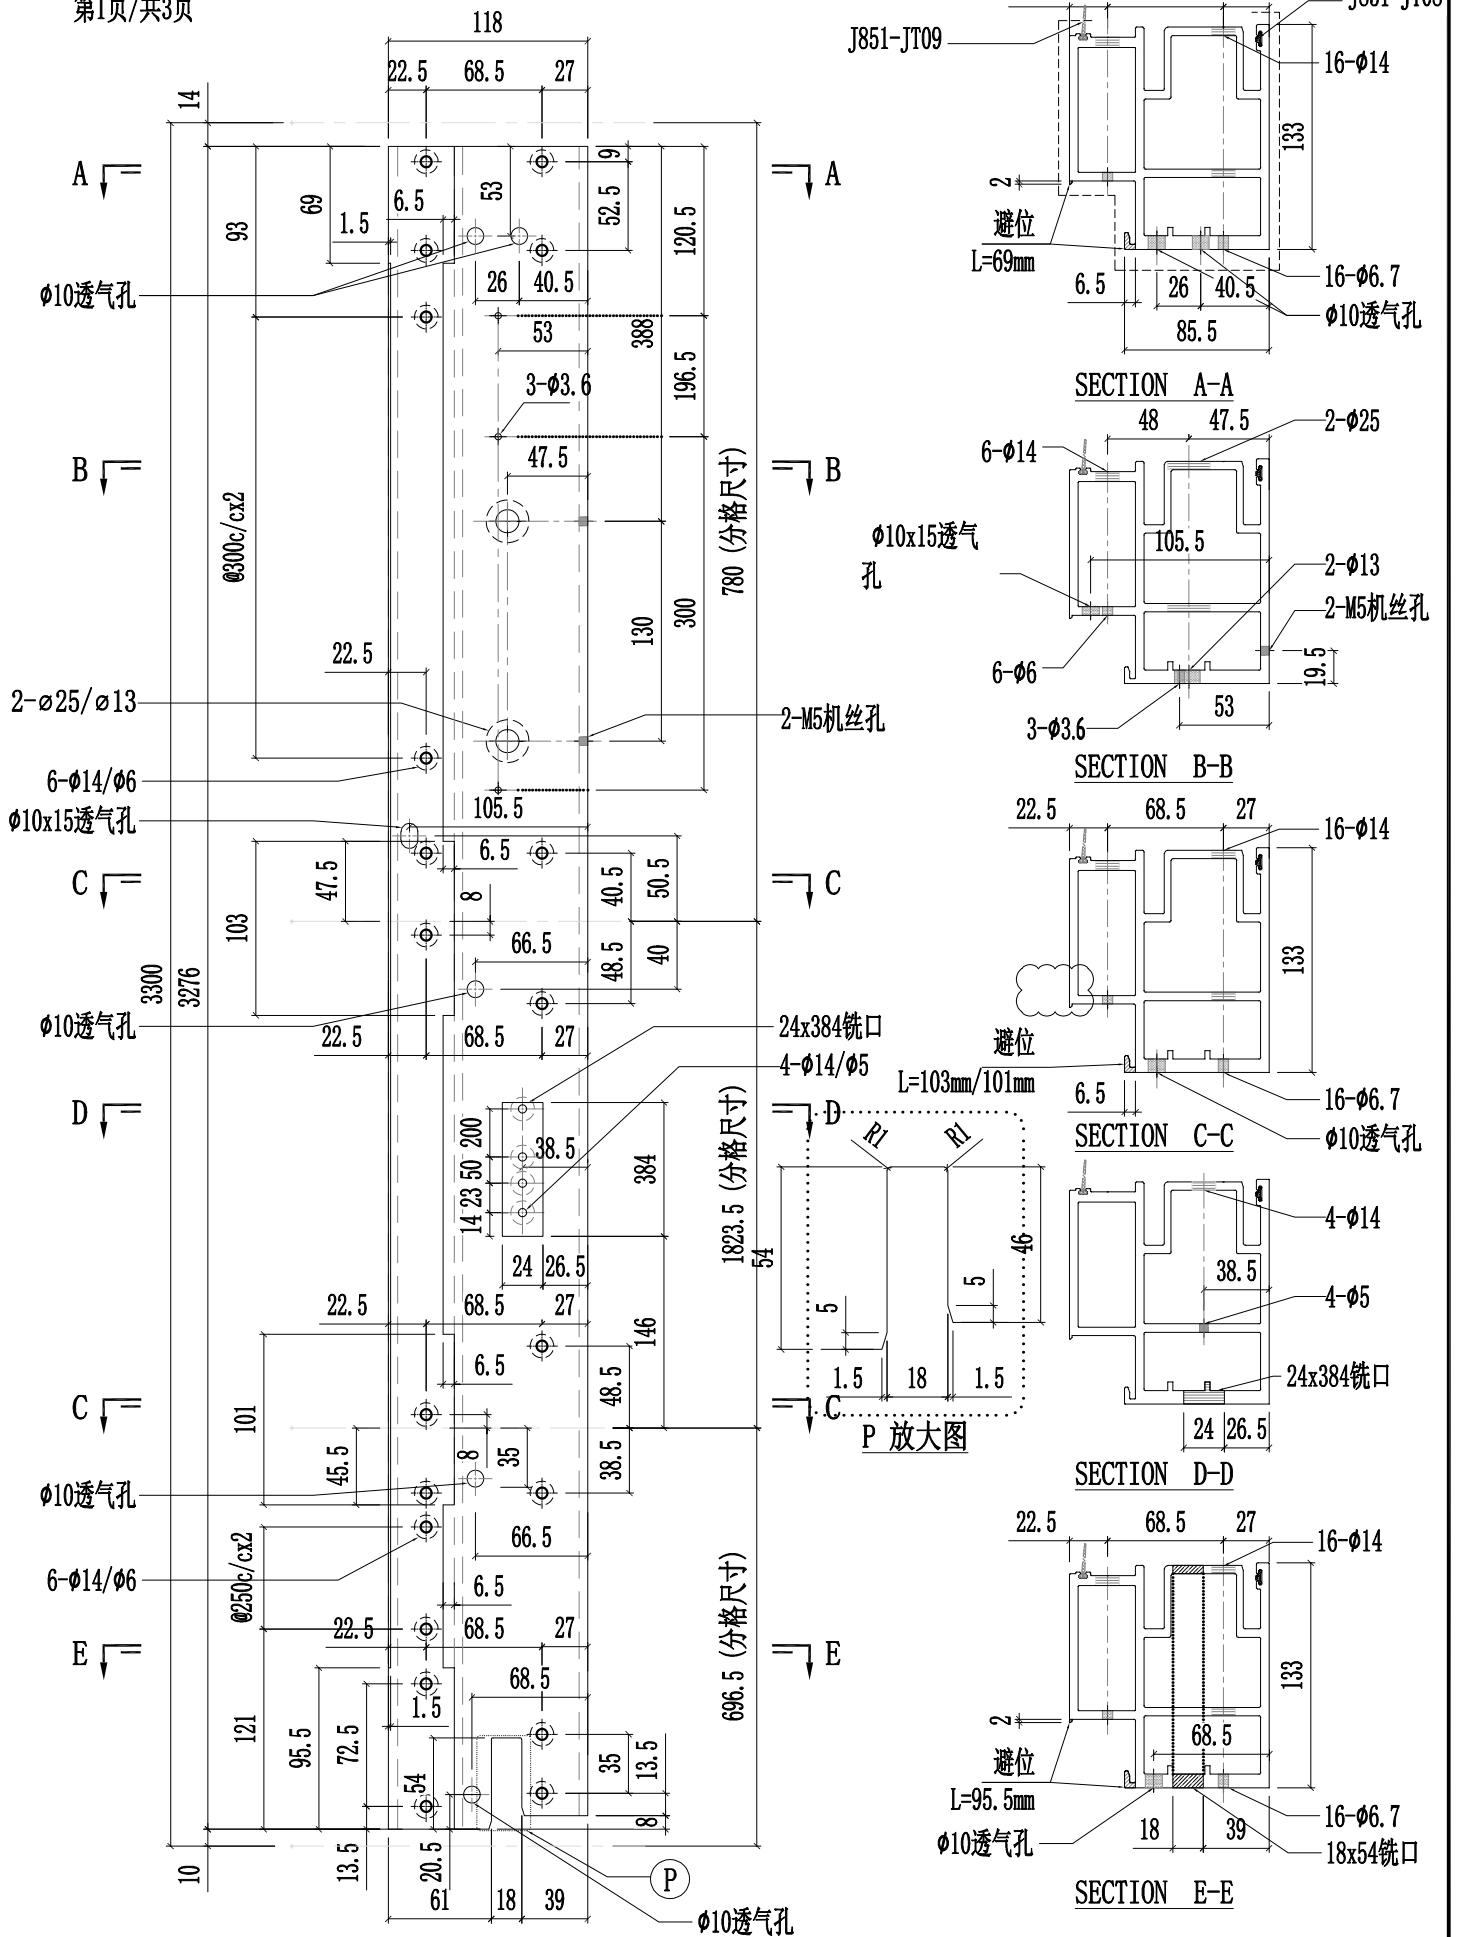




美特鋁質有限公司  
MIDI Aluminium Fabricator Ltd.



工程號	J857	類別		物料號	-										
地盤	啟德6552	制圖	陈梓豪	20220211	圖號	X86058-P01									
修改	A	B	C	採用	工廠	✓	地盤	-	图纸名称	铝料加工图	復核	練松文	20220213	數量	-
日期	03.16	03.26	04.12	材料颜色	AL2:ECK3X10063S-XF1	材料	X86058	批准	林仁安	20220215	單件重量	-	(KG)		

第2页/共3页

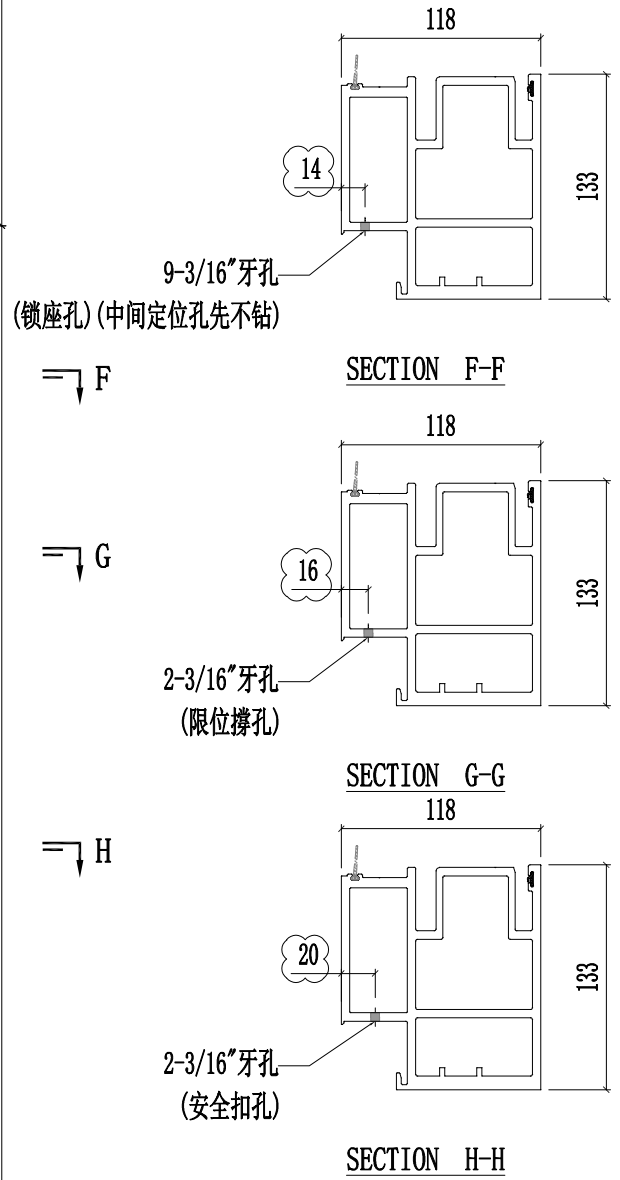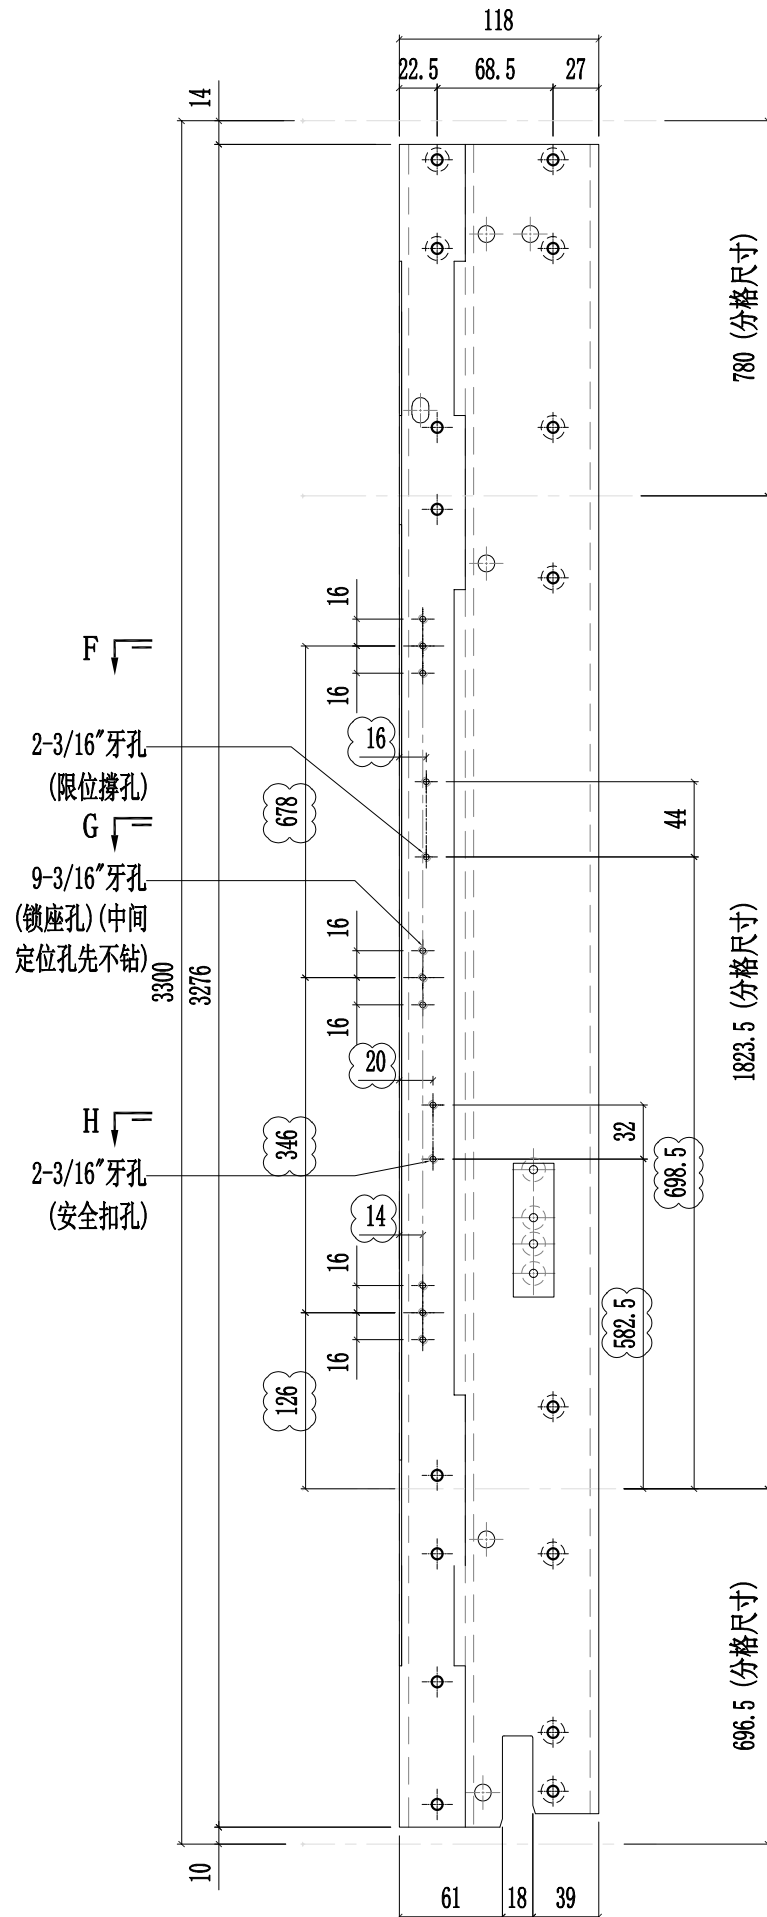




工程號	J857	類別		物料號	-									
地盤	啟德6552	制圖	陈梓豪	20220211	圖號	X86058-P01								
修改	A	B	C	採用工廠	✓	地盤	-	图纸名称	铝料加工图	復核	練松文	20220213	數量	-
日期	03.16	03.26	04.12	材料颜色	AL2:ECX3X10063S-XF1	材料	X86058	批准	林仁安	20220215	單件重量	-	(KG)	

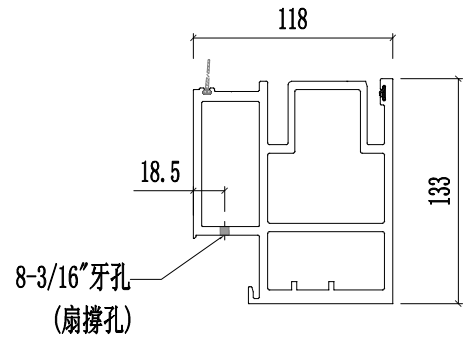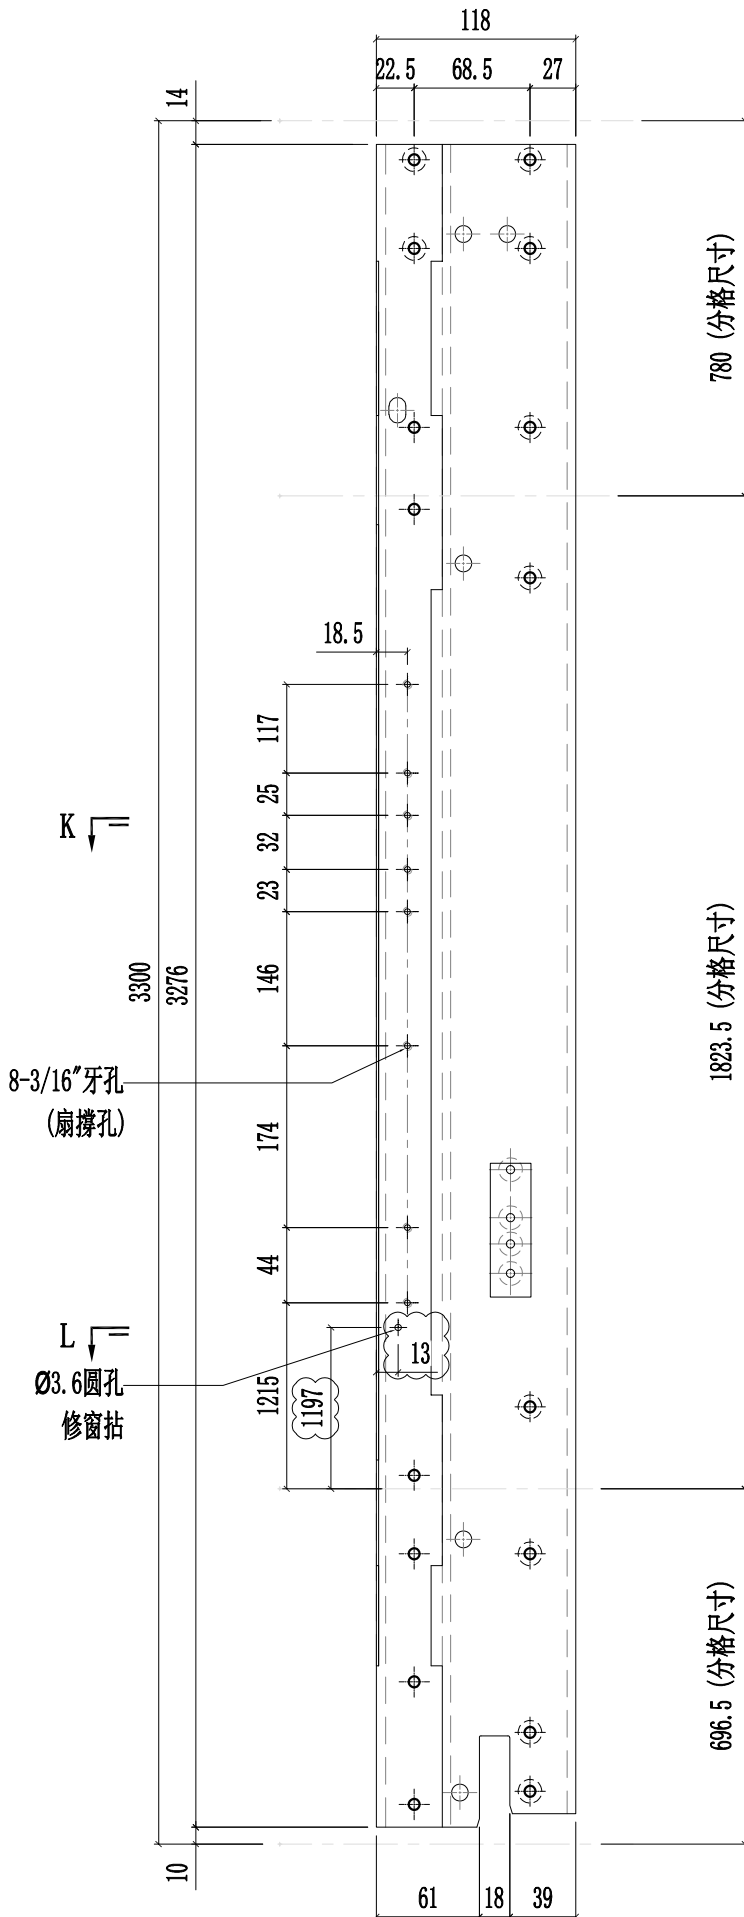

SECTION K-K






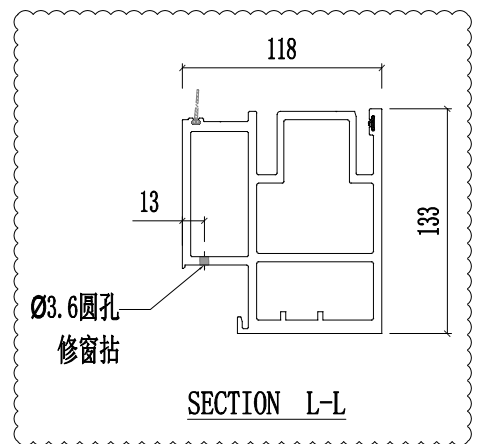


SECTION L-L




工程號	J857	類別		物料號	-									
地盘	啟德6552	制圖	陈梓豪	20220211	圖號	X86058-P03								
修改	A	B	C	採用工廠	✓	地盤	-	图纸名称	铝料加工图	復核	練松文	20220213	數量	-
日期	03.16	03.26	04.12	材料颜色	AL2:ECX3X10063S-XF1	材料	X86058	批准	林仁安	20220215	單件重量	-	(KG)	

第1页/共3页

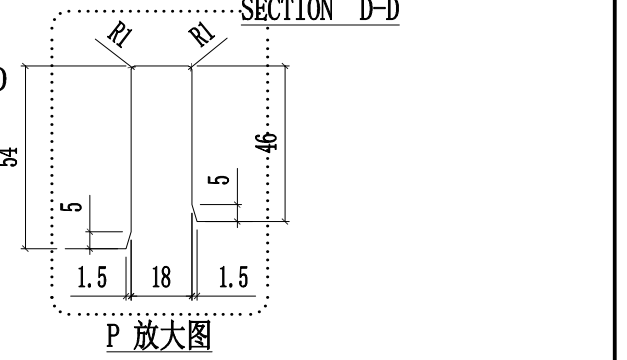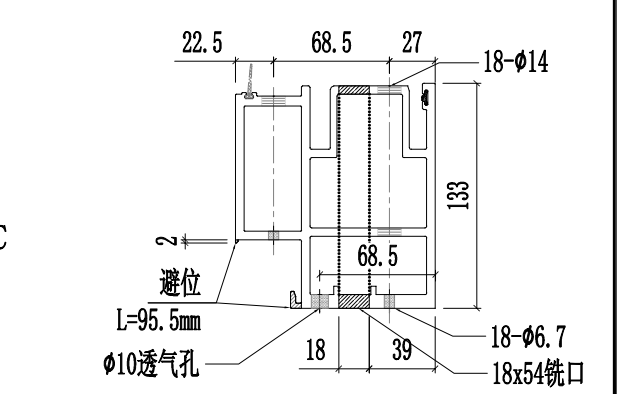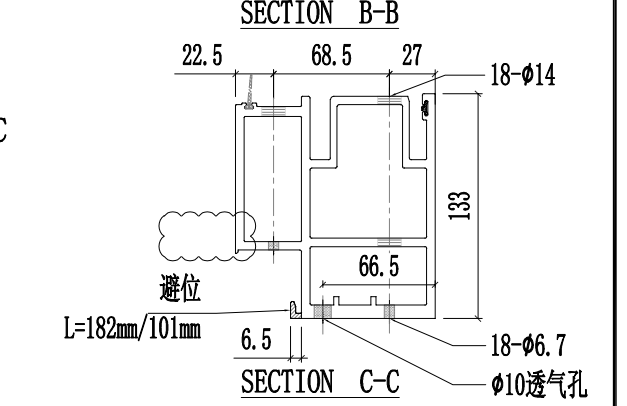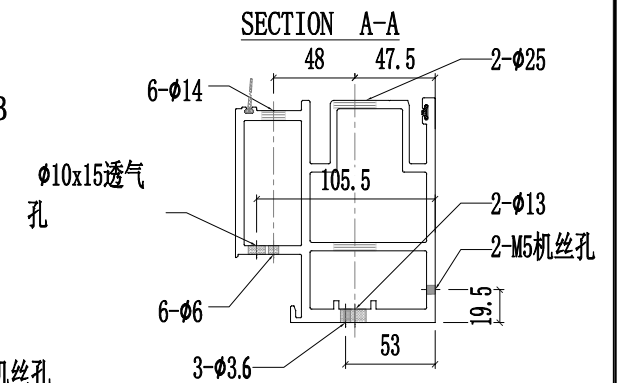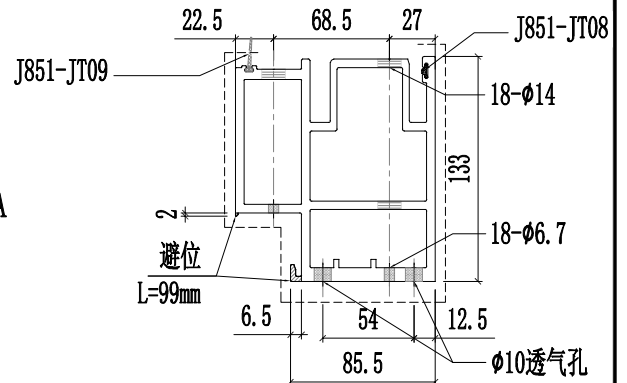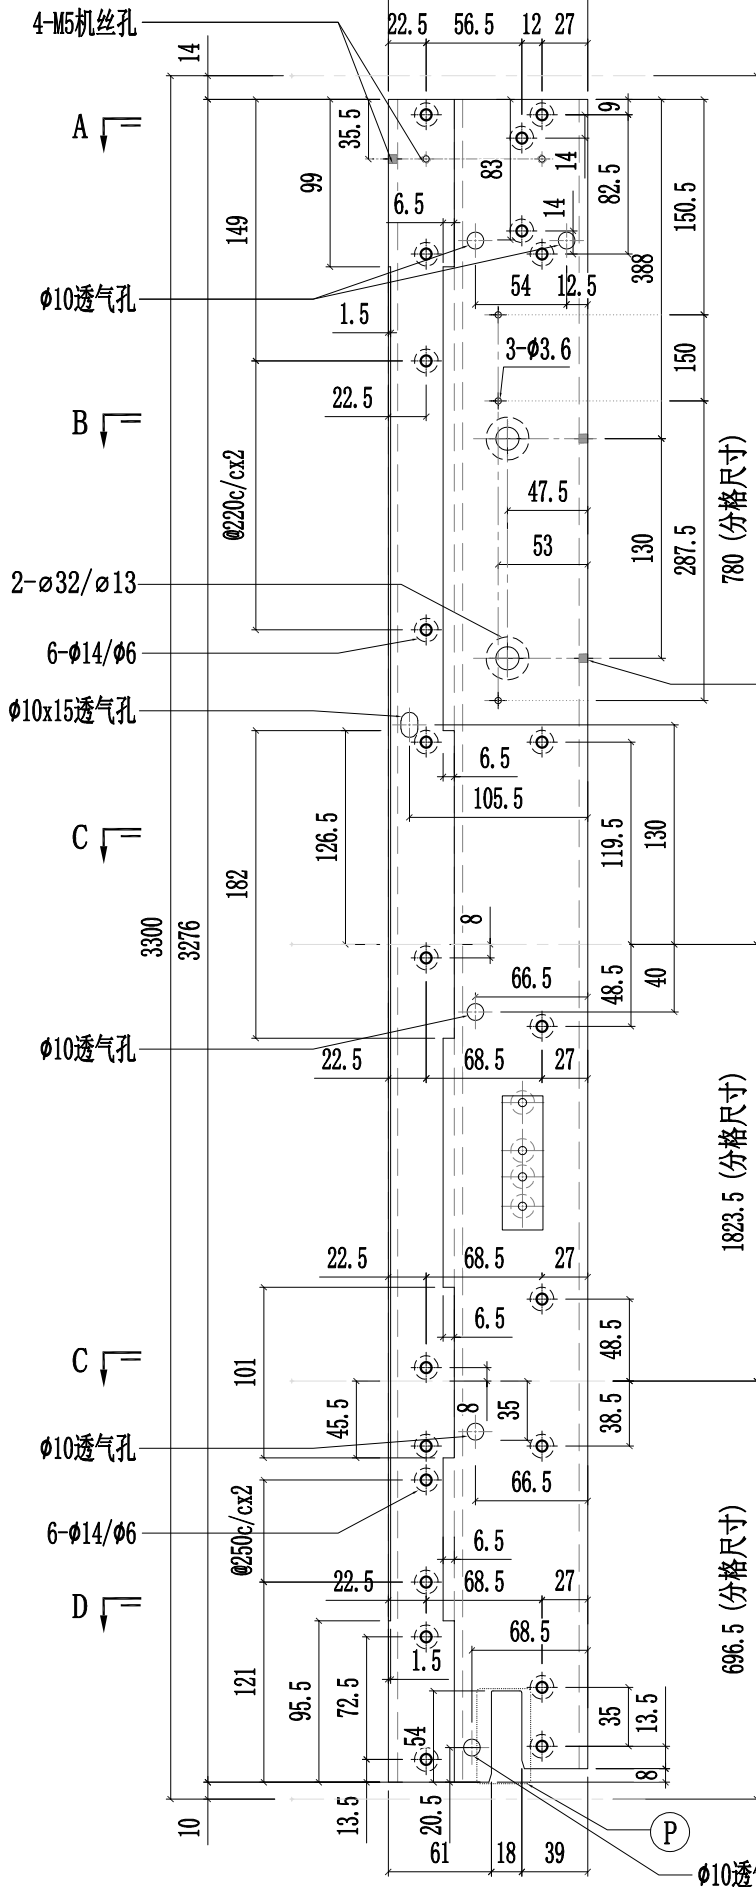



工程號	J857	類別		物料號	-										
地盘	啟德6552	制圖	陈梓豪	20220211	圖號	X86058-P03									
修改	A	B	C	採用	工廠	✓	地盘	-	图纸名称	铝料加工图	復核	練松文	20220213	數量	-
日期	03.16	03.26	04.12	材料颜色	AL2:ECX3X10063S-XF1	材料	X86058	批准	林仁安	20220215	單件重量	-	(KG)		

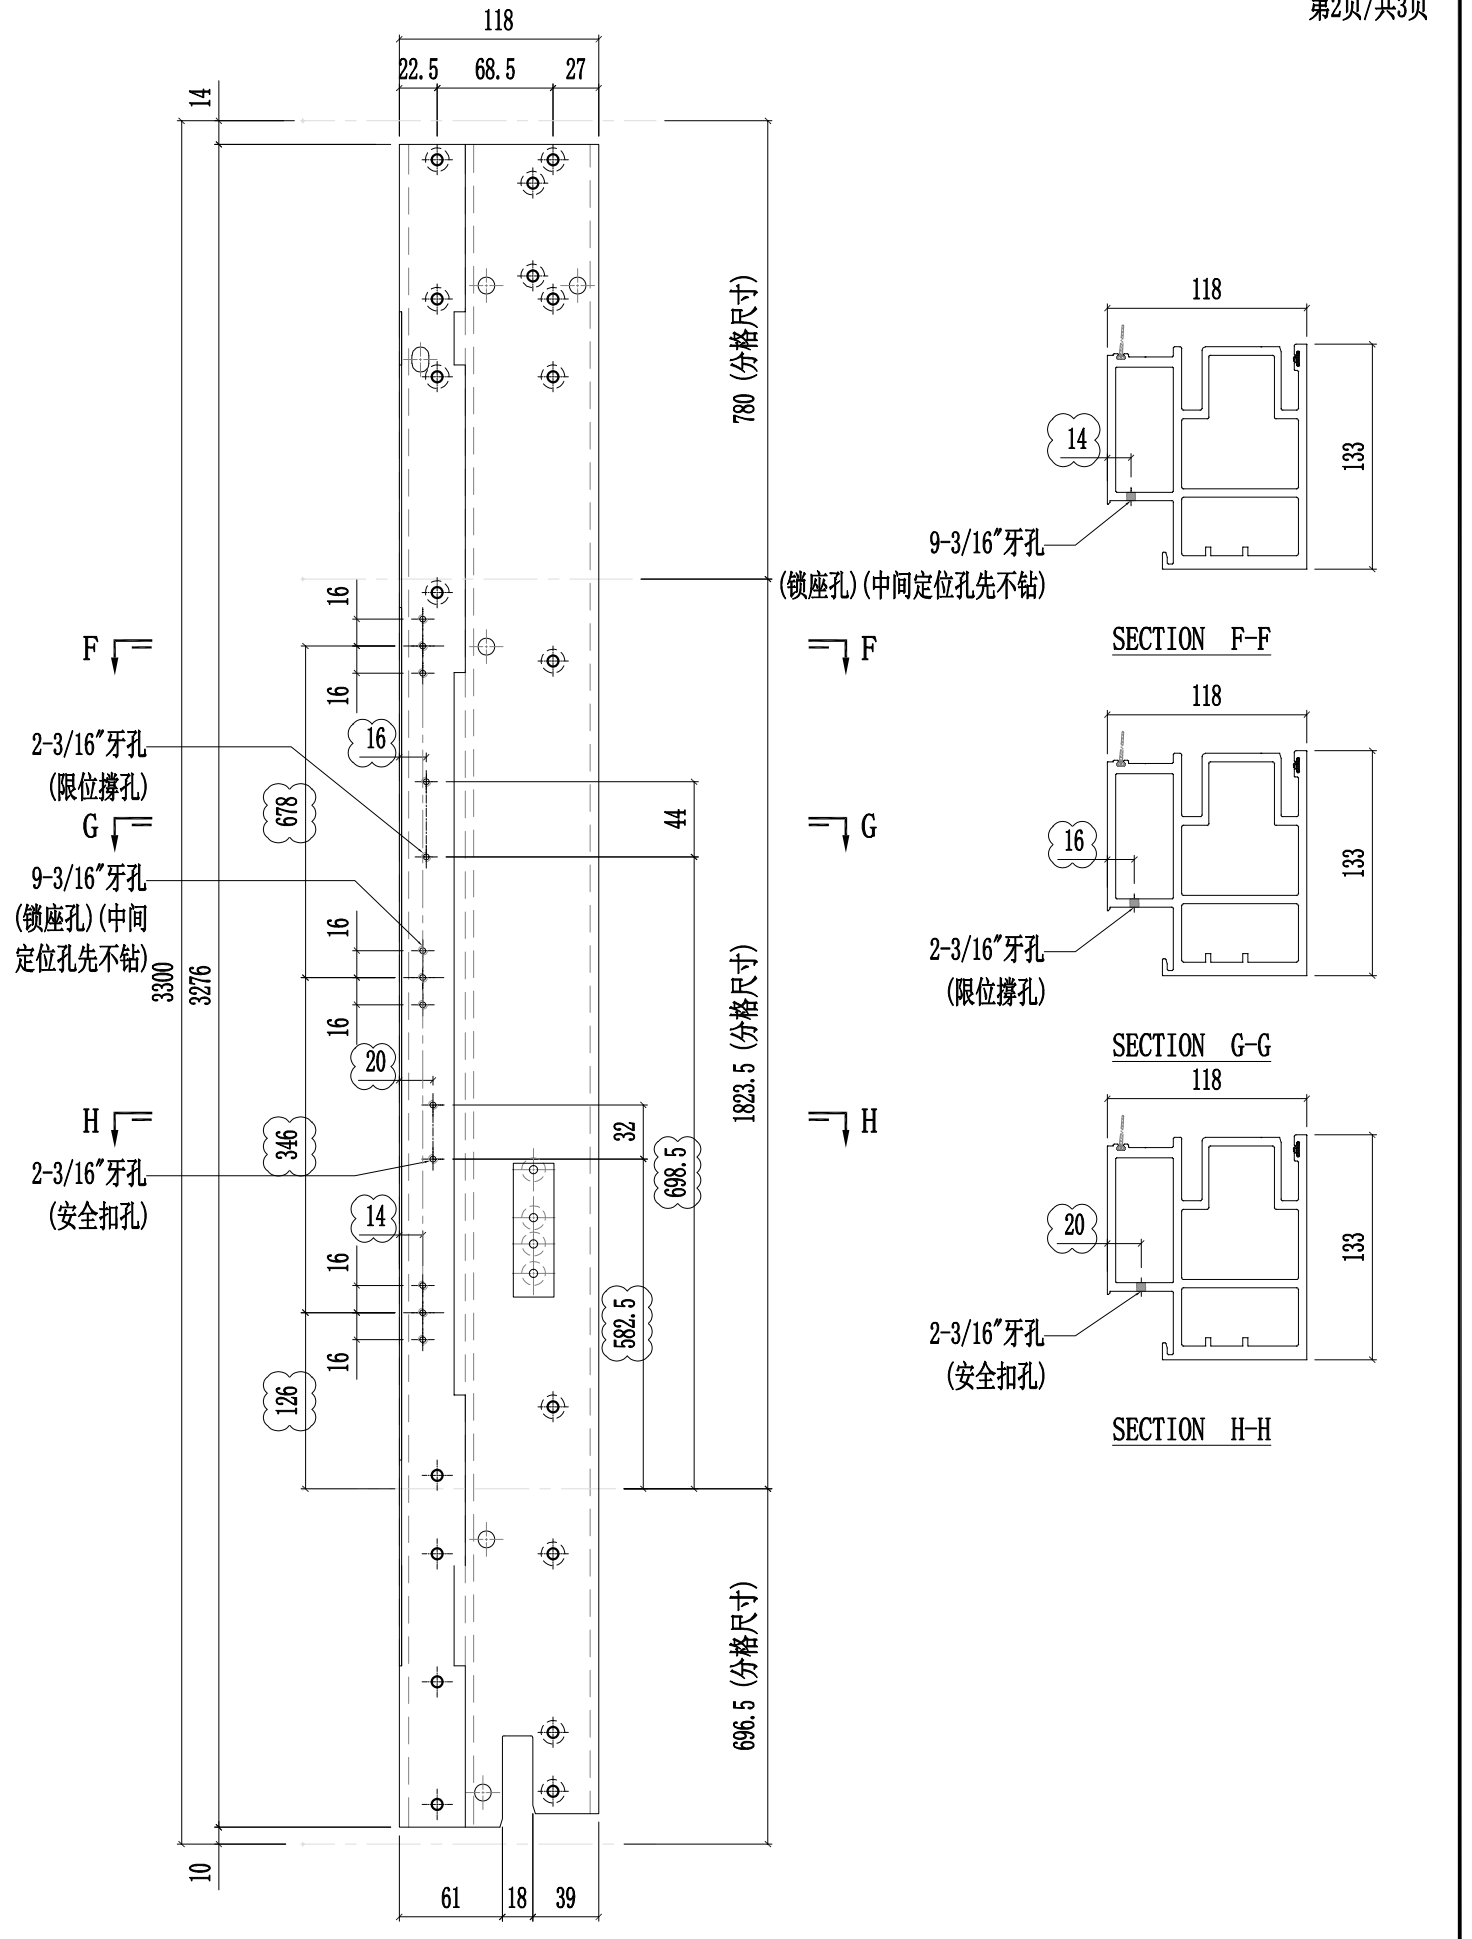




美特鋁質有限公司  
MIDI Aluminium Fabricator Ltd.

工程號	J857	類別		物料號	-										
地盘	啟德6552	制圖	陈梓豪	20220211	圖號	X86058-P03									
修改	A	B	C	採用	工廠	✓	地盘	-	图纸名称	铝料加工图	復核	練松文	20220213	數量	-
日期	03.16	03.26	04.12	材料颜色	AL2:ECK3X10063S-XF1	材料	X86058	批准	林仁安	20220215	單件重量	-	(KG)		







第3页/共3页

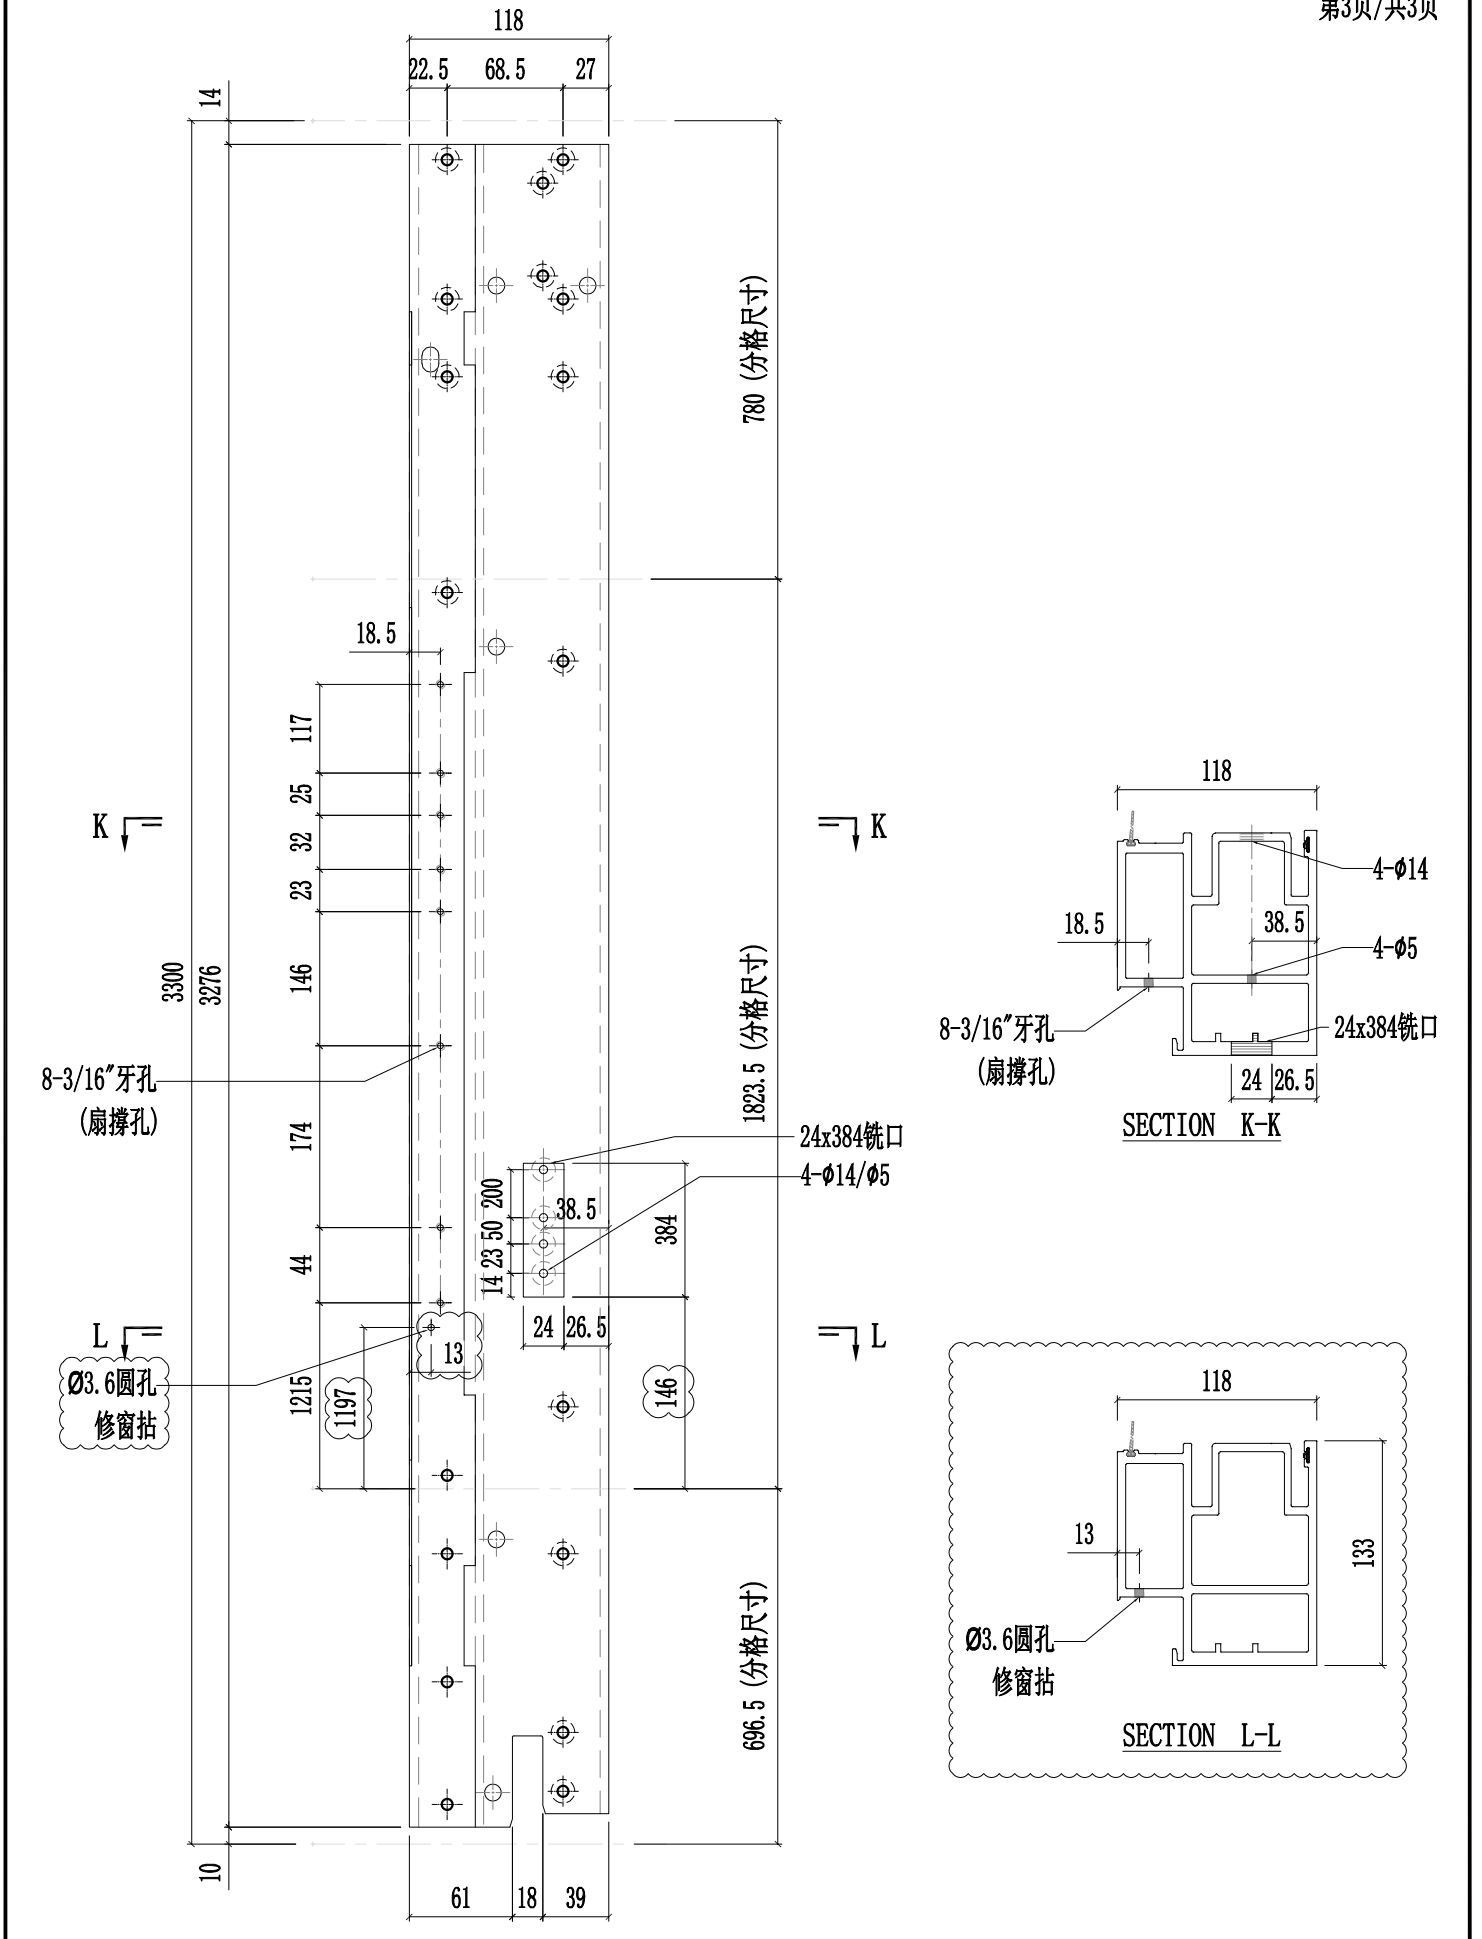




工程號	J857	類別		物料號	-										
地盘	啟德6552	制圖	陈梓豪	20220211	圖號	X86058-P04									
修改	A	B	C	採用	工廠	✓	地盘	-	图纸名称	铝料加工图	復核	練松文	20220213	數量	-
日期	03.16	03.26	04.12	材料颜色	AL2:ECX3X10063S-XF1	材料	X86058	批准	林仁安	20220215	單件重量	-	(KG)		

第1页/共3页

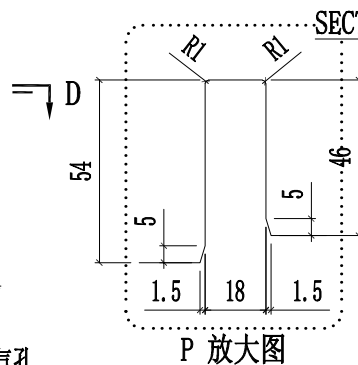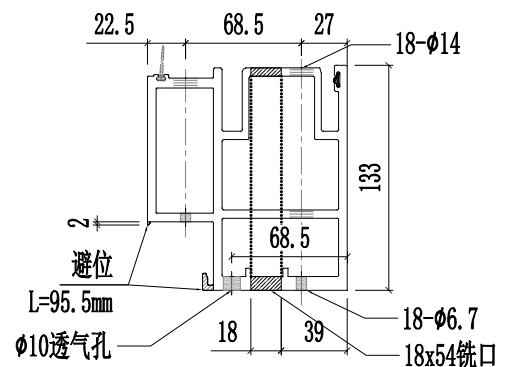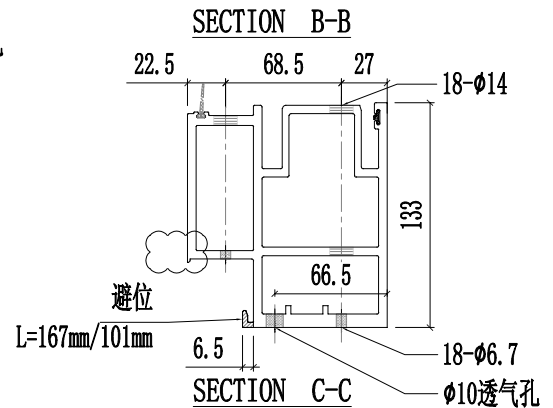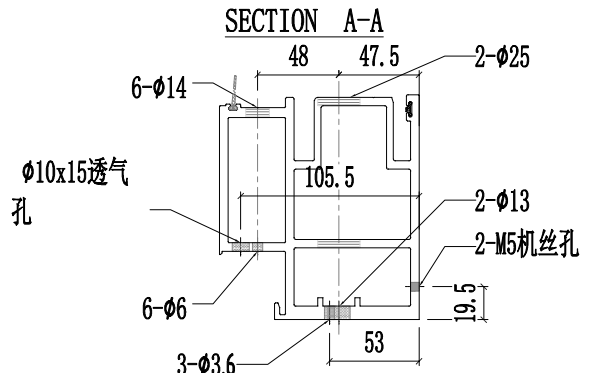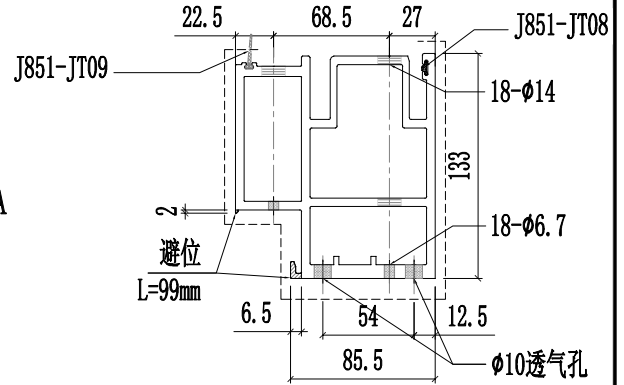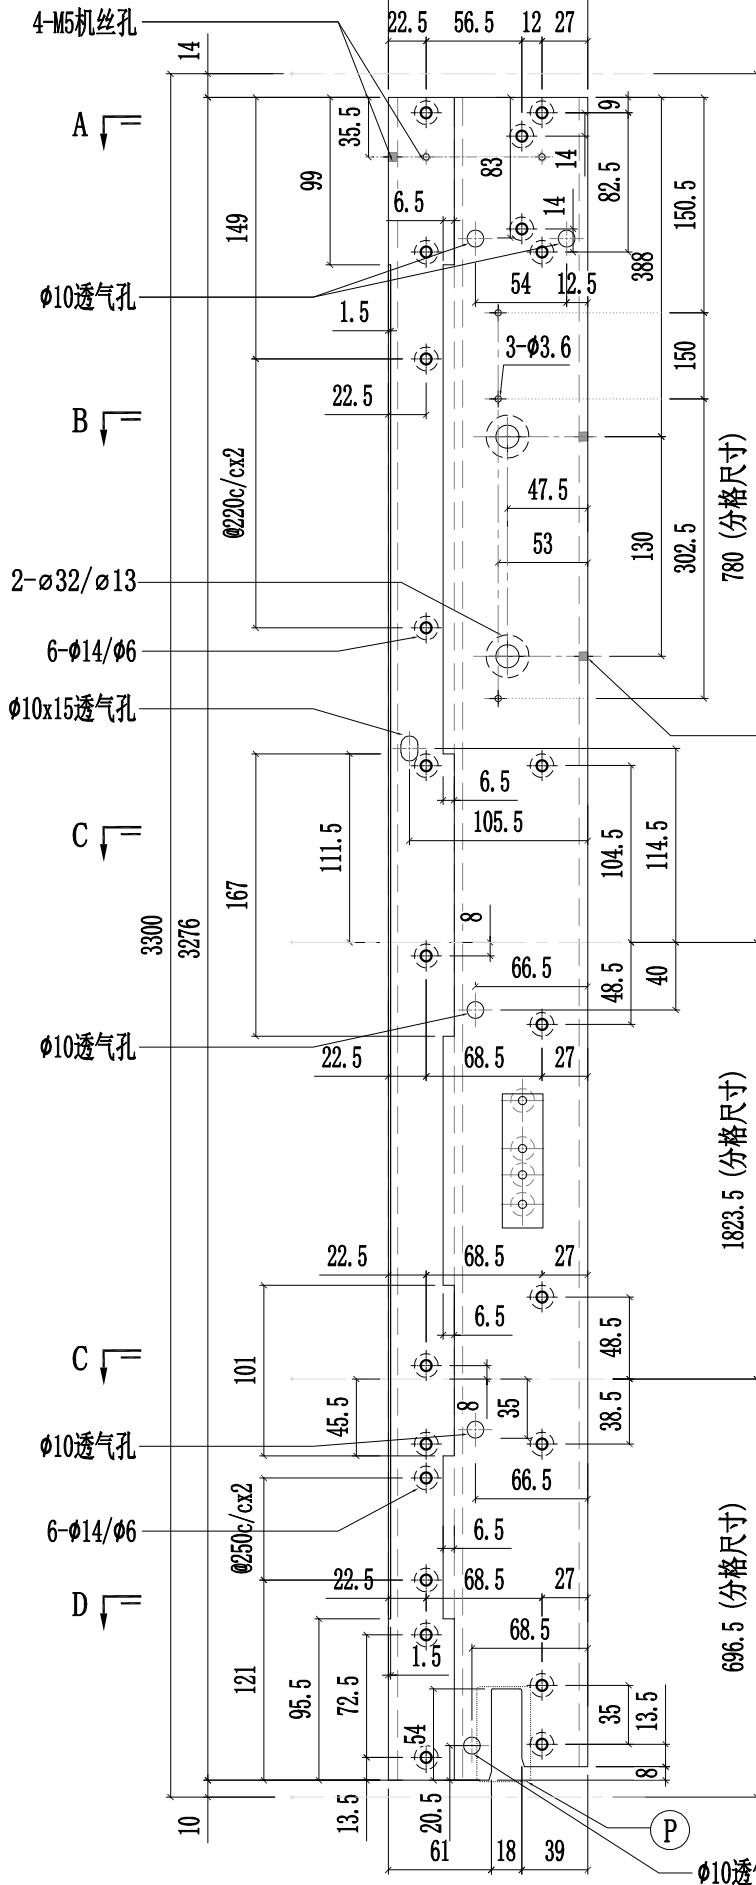




工程號	J857	類別		物料號	-										
地盤	啟德6552	制圖	陈梓豪	20220211	圖號	X86058-P04									
修改	A	B	C	採用	工廠	✓	地盤	-	图纸名称	铝料加工图	復核	練松文	20220213	數量	-
日期	03.16	03.26	04.12	材料颜色	AL2:ECX3X10063S-XF1	材料	X86058	批准	林仁安	20220215	單件重量	-	(KG)		

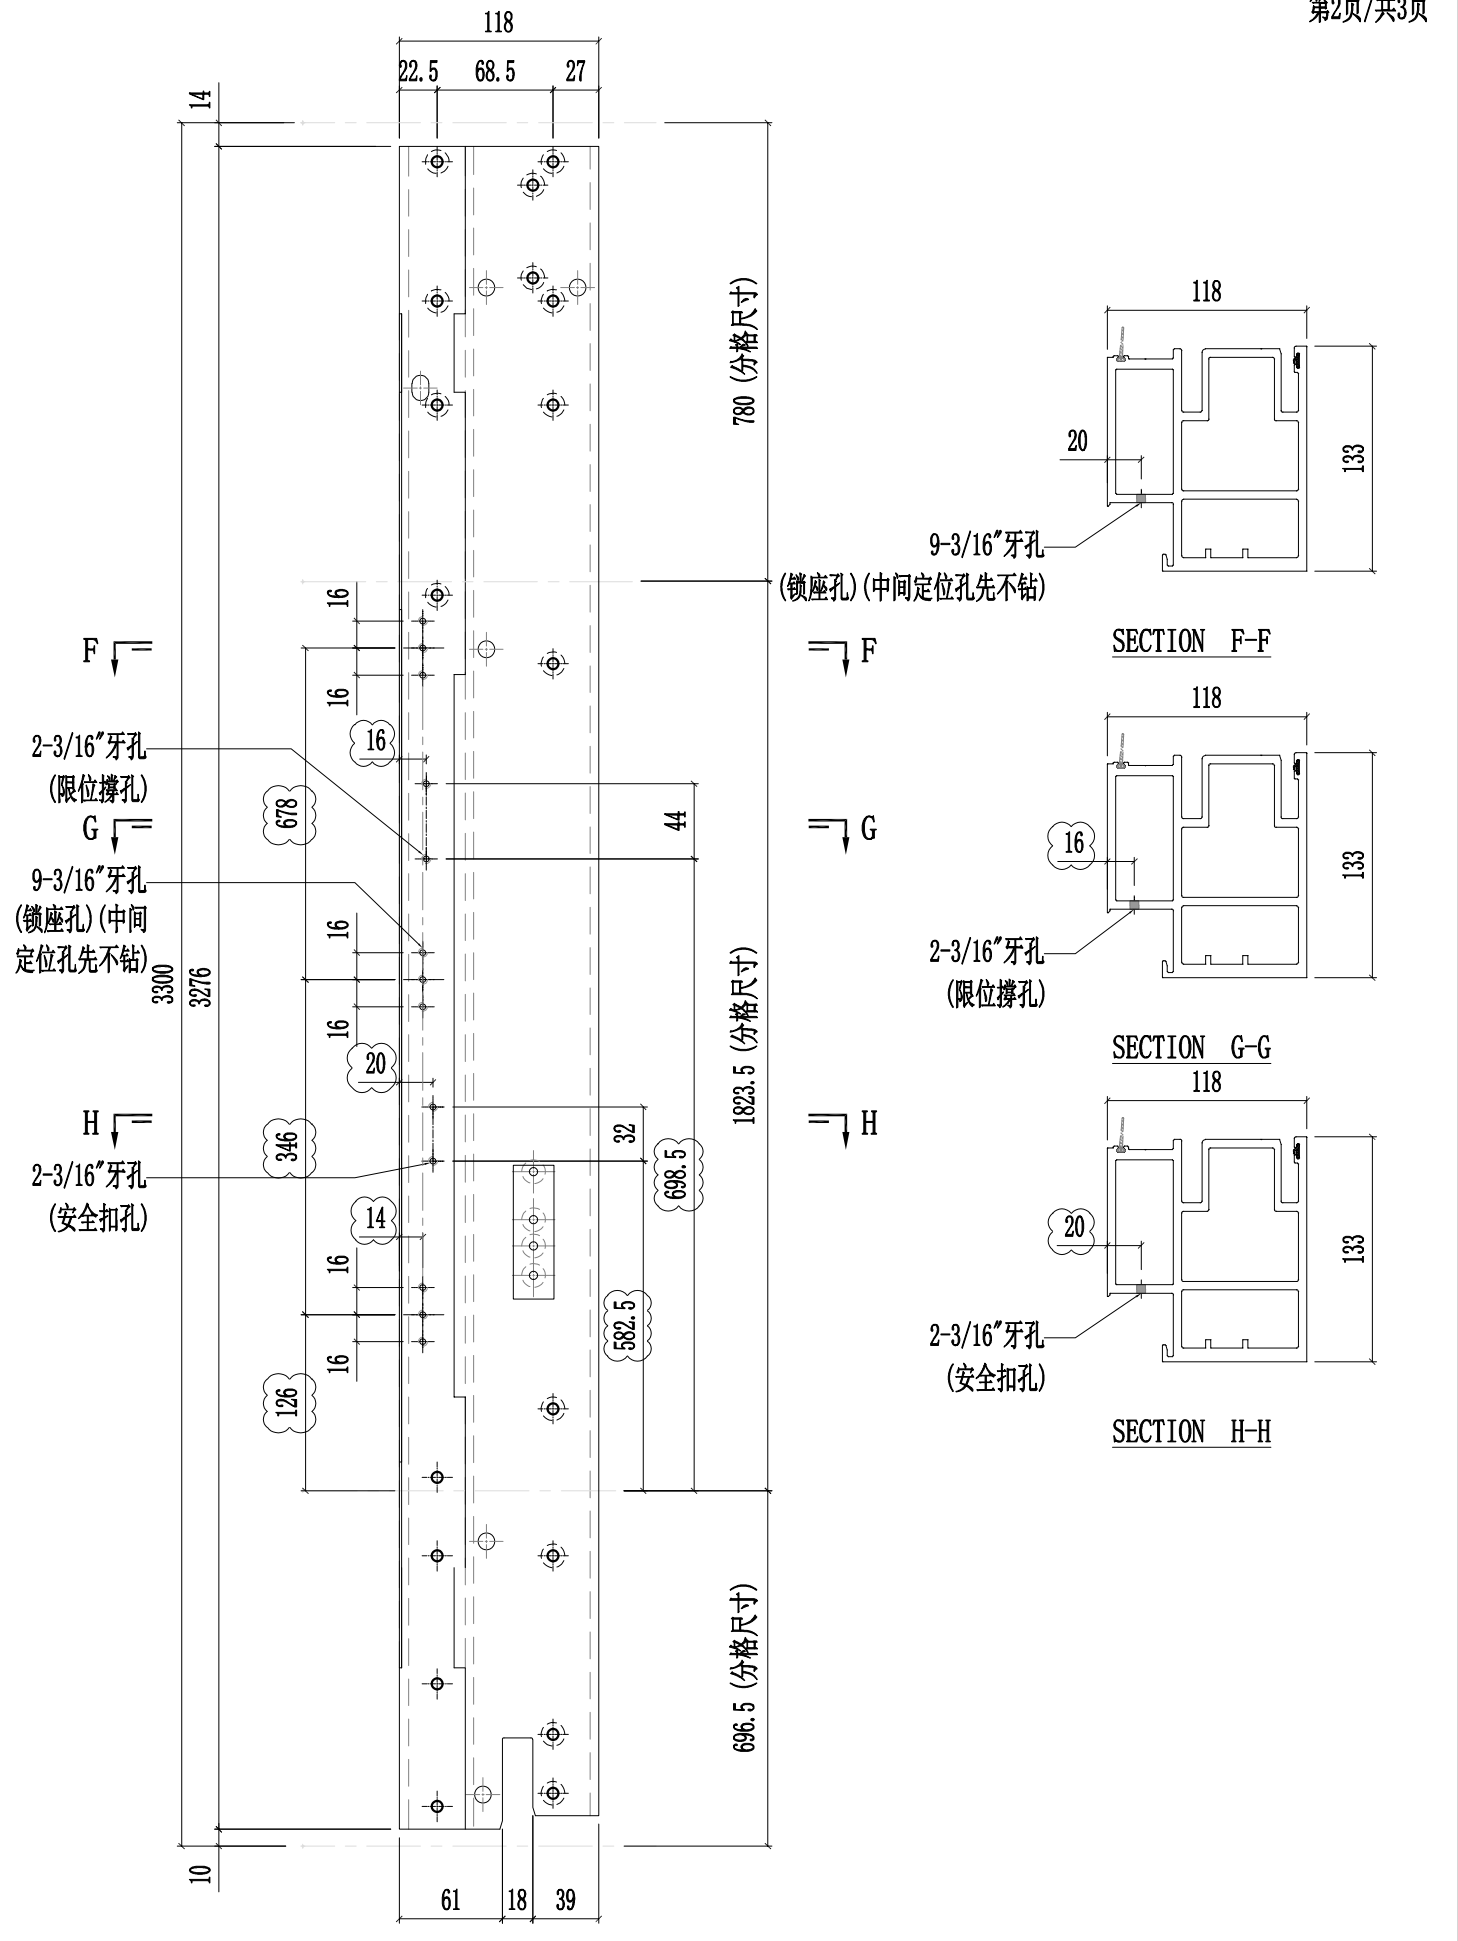



工程號	J857	類別		物料號	-									
地盤	啟德6552	制圖	陈梓豪	20220211	圖號	X86058-P04								
修改	A	B	C	採用工廠	✓	地盤	-	图纸名称	铝料加工图	復核	練松文	20220213	數量	-
日期	03.16	03.26	04.12	材料颜色	AL2:ECX3X10063S-XF1	材料	X86058	批准	林仁安	20220215	單件重量	-	(KG)	

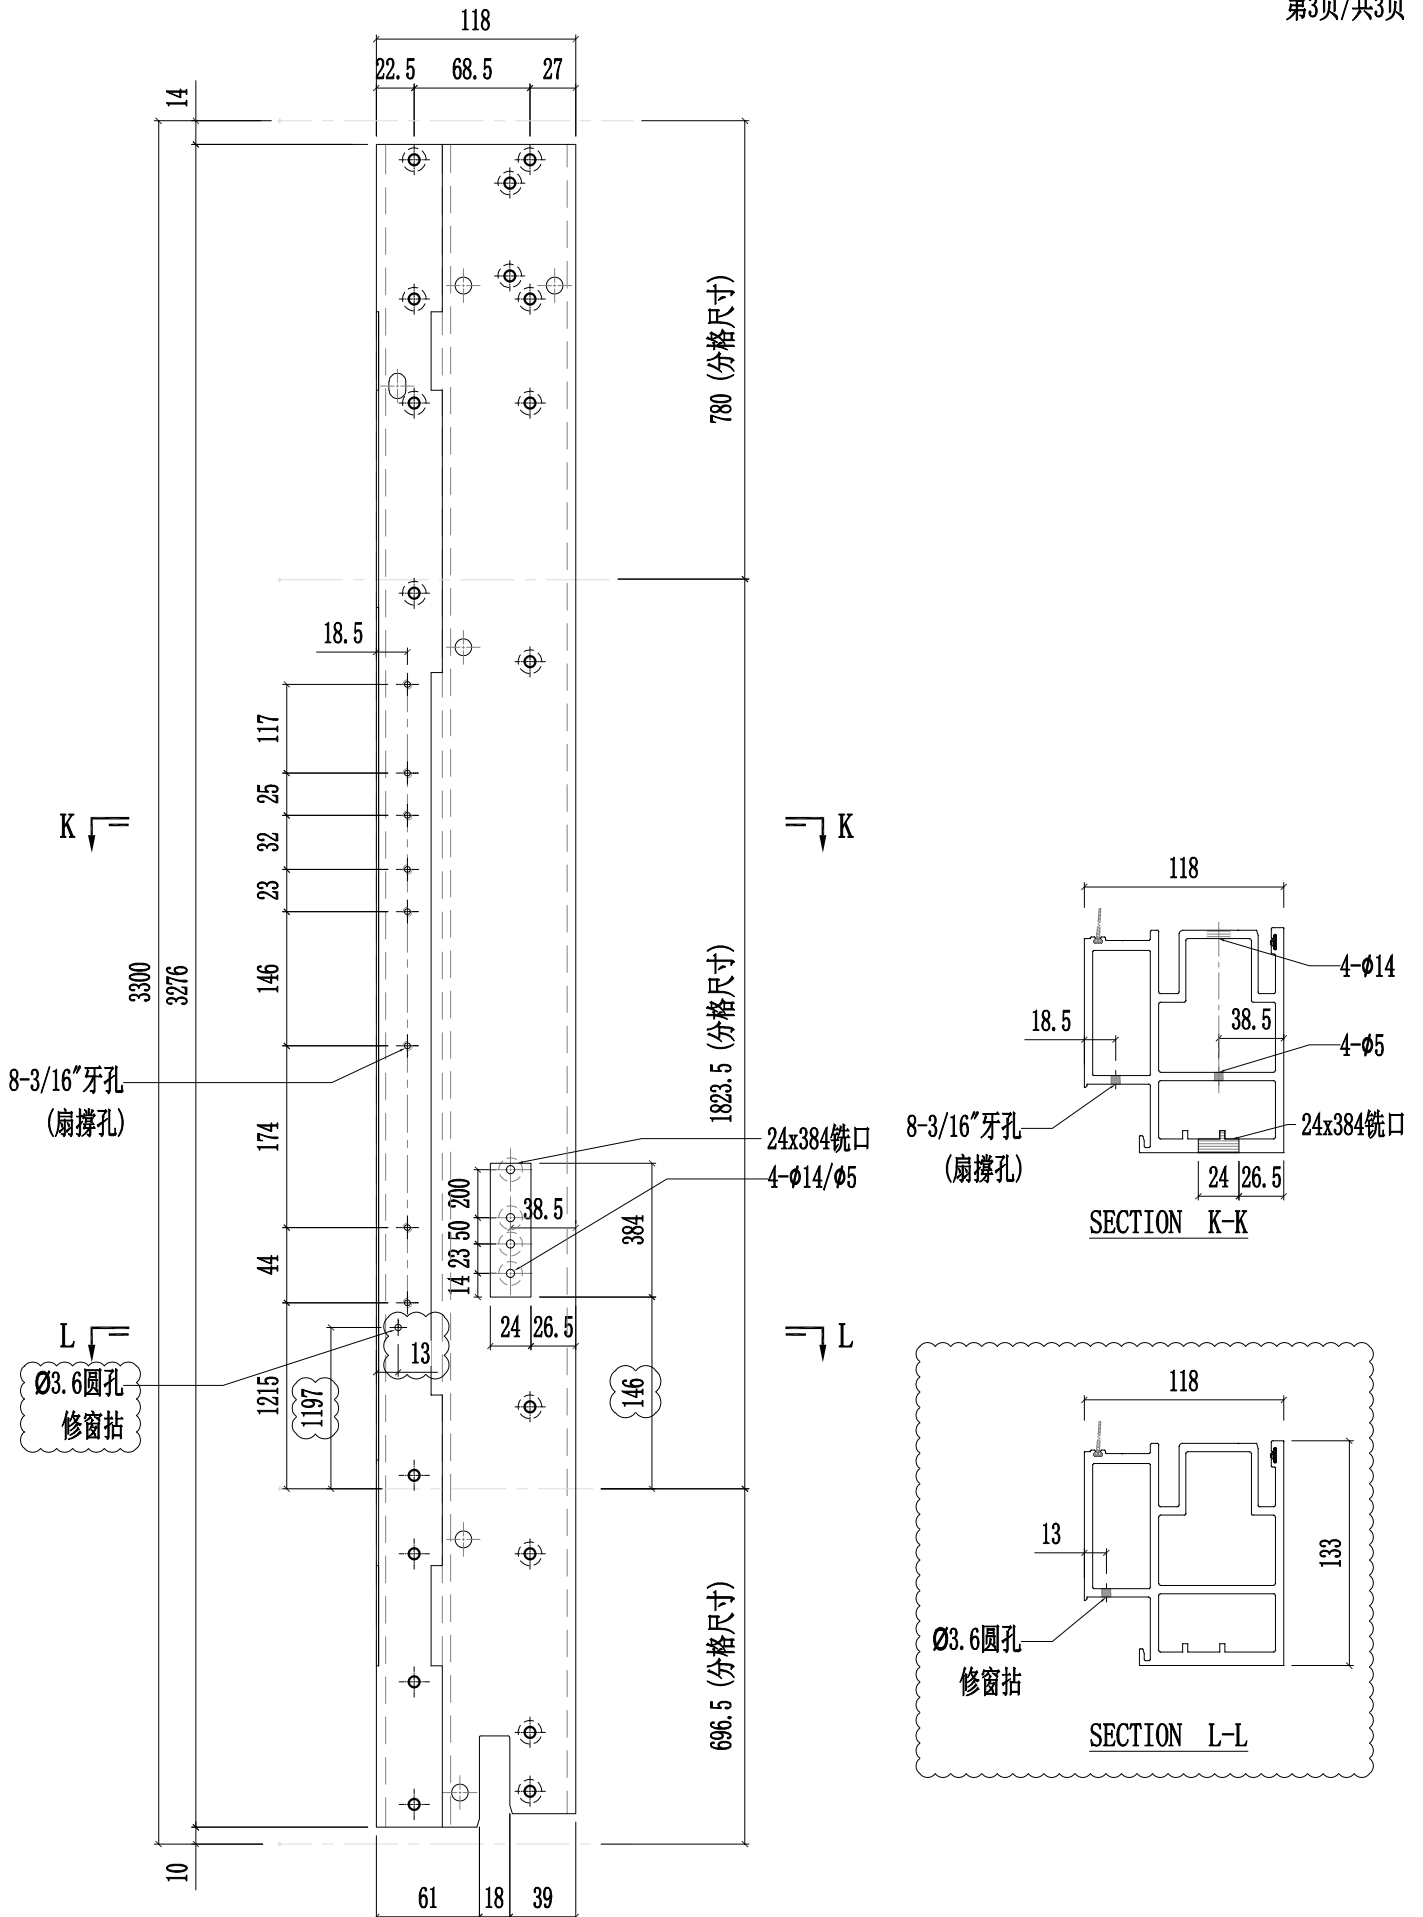





美特鋁質有限公司  
MIDI Aluminium Fabricator Ltd.

工程號	J857	類別		物料號	-						
地盘	啟德6552	制圖	陈梓豪	20220211	圖號	X86076-P01					
修改	A B C	採用	工廠	✓	地盘	-					
日期	03.16 03.26 04.12	材料颜色	AL2:ECX3X10063S-XF1	材料	X86076	批准	林仁安	20220215	單件重量	-	(KG)


第1页/共2页

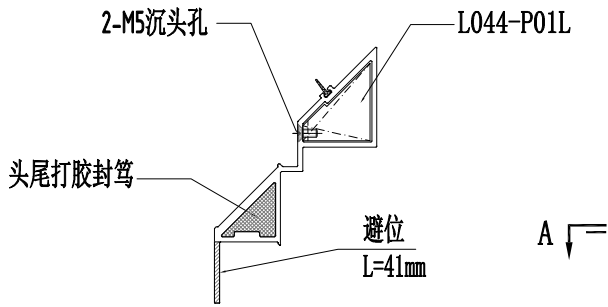


SECTION A-A

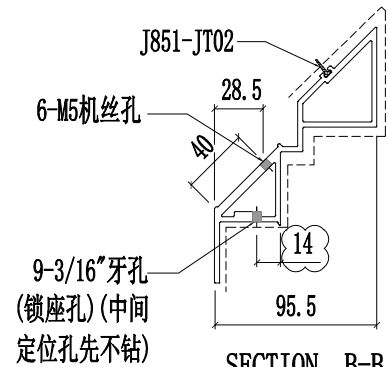


SECTION B-B

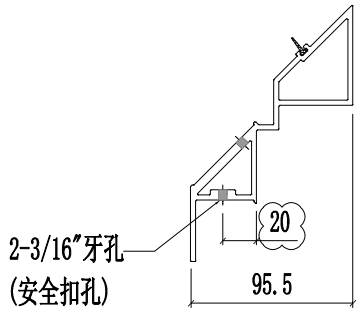


SECTION C-C

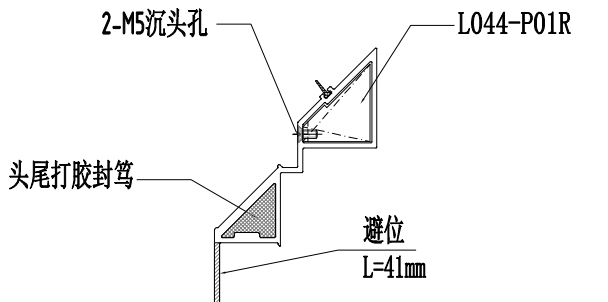

SECTION D-D

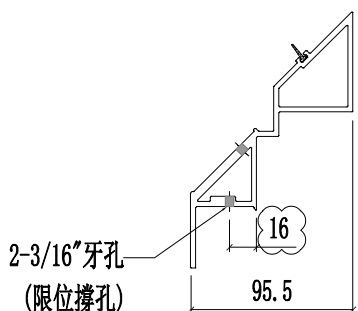

SECTION F-F

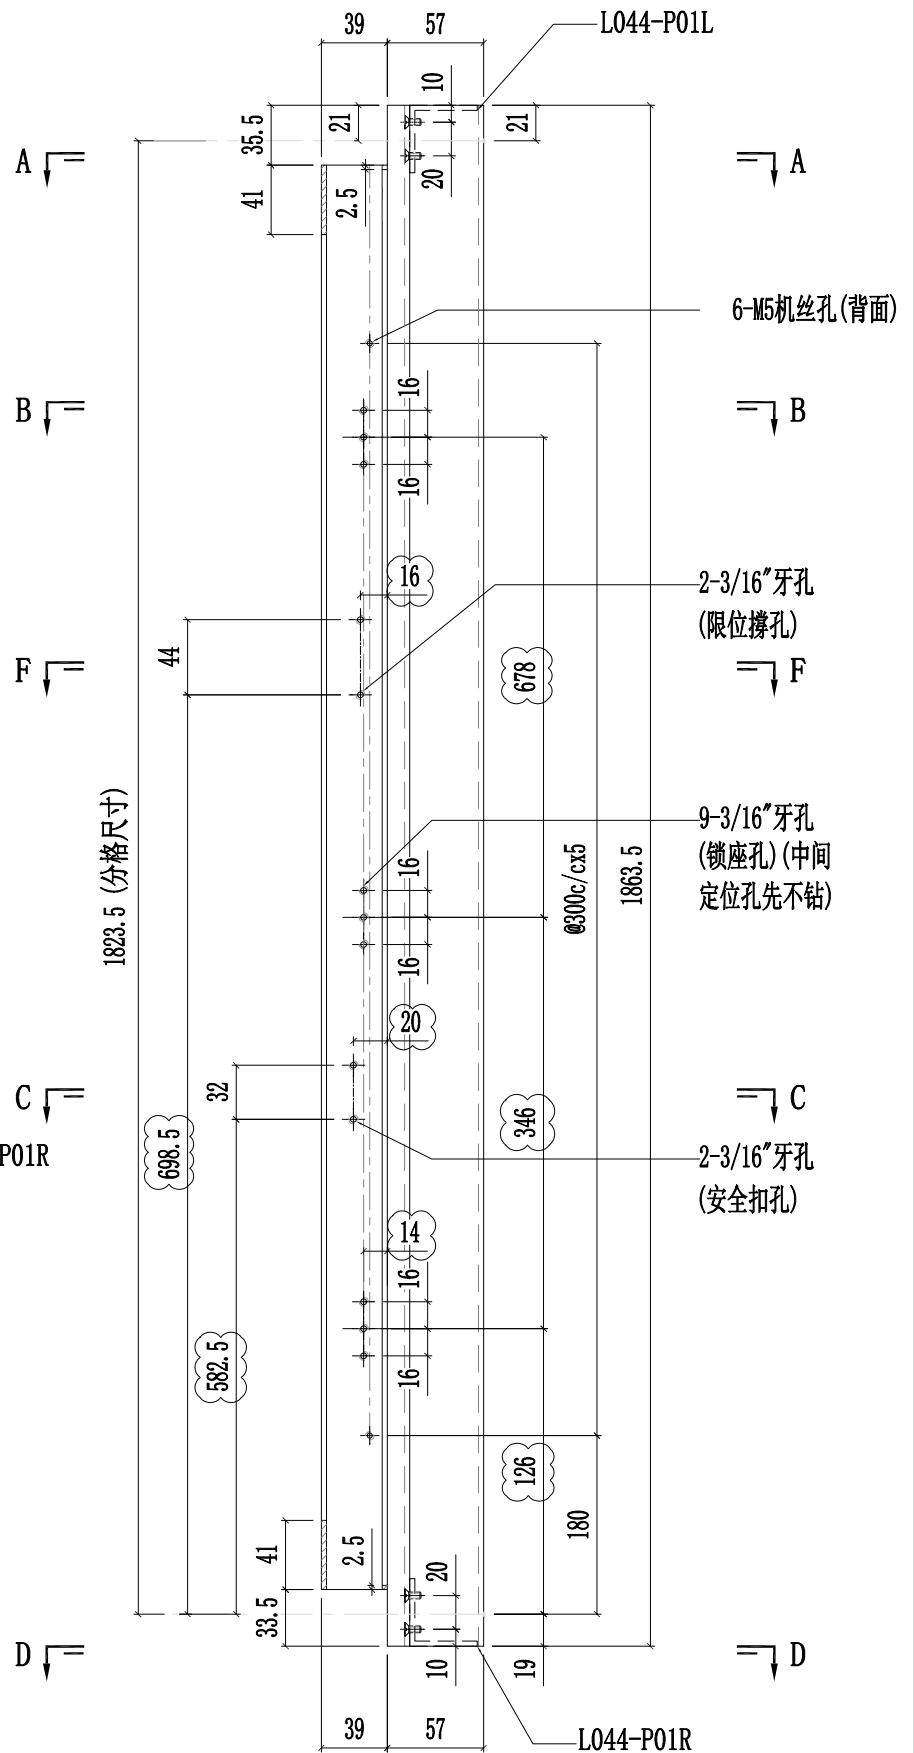





美特鋁質有限公司  
MIDI Aluminium Fabricator Ltd.

工程號	J857	類別		物料號	-										
地盘	啟德6552	制圖	陈梓豪	20220211	圖號	X86076-P01									
修改	A	B	C	採用	工廠	✓	地盤	-	图纸名称	铝料加工图	復核	練松文	20220213	數量	-
日期	03.16	03.26	04.12	材料颜色	AL2:ECX3X10063S-XF1	材料	X86076	批准	林仁安	20220215	單件重量	-	(KG)		


第2页/共2页

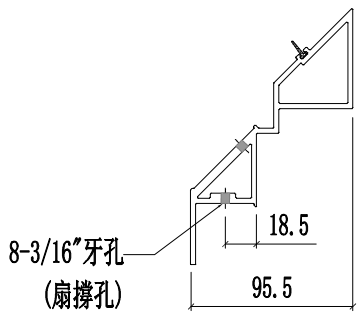

SECTION E-E






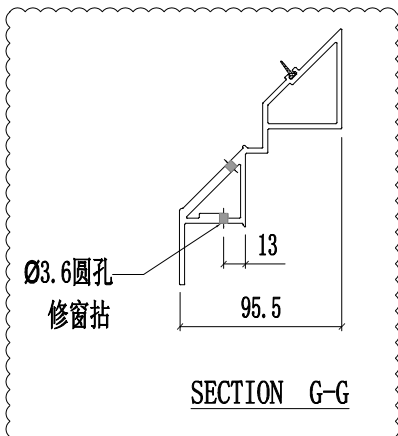


SECTION G-G

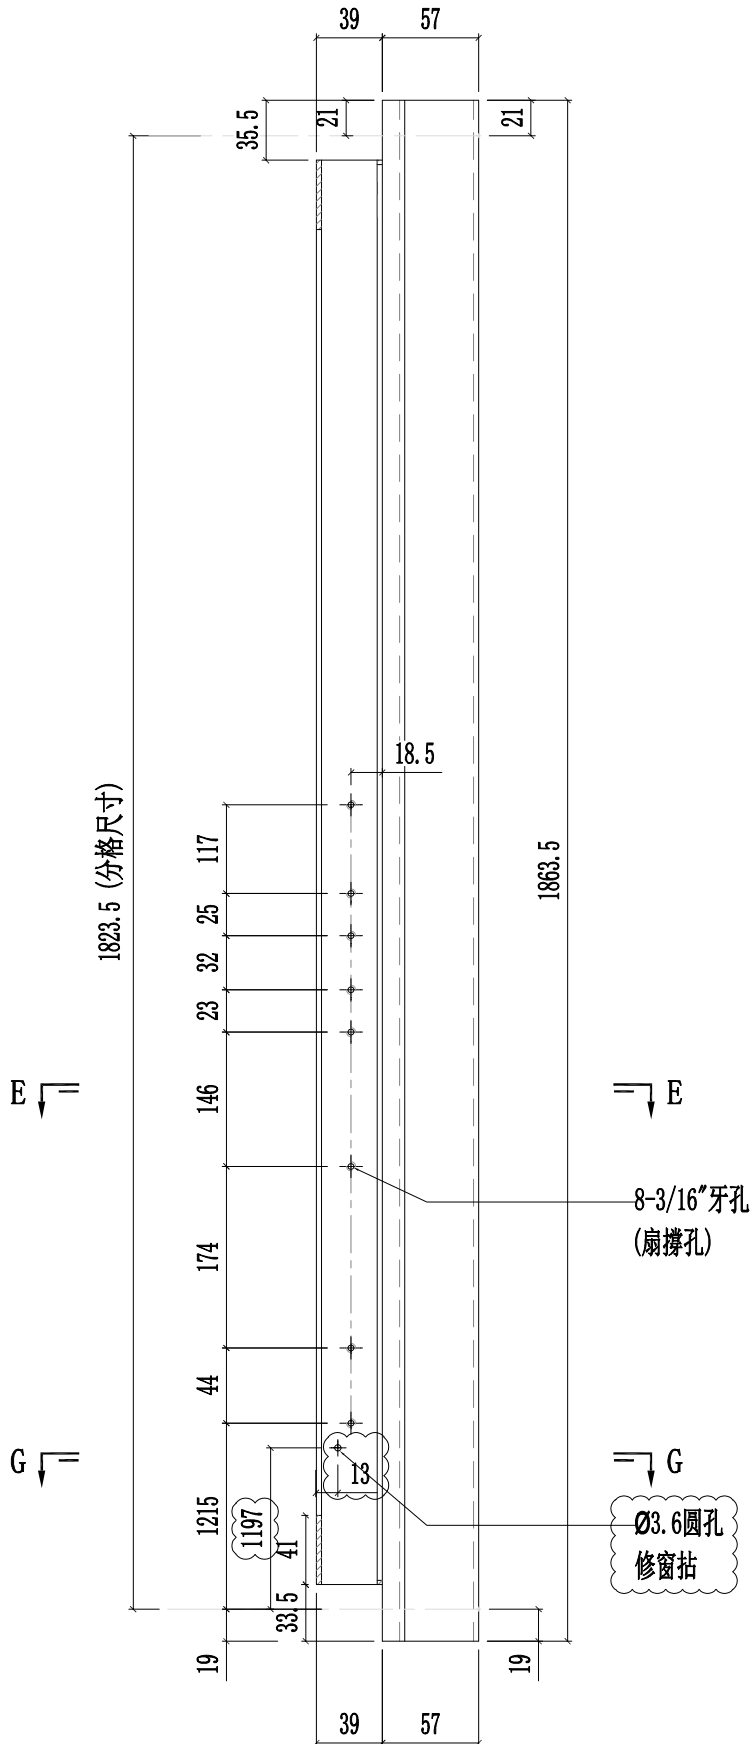




工程號	J857	類別		物料號	-										
地盘	啟德6552	制圖	陈梓豪	20220211	圖號	X86076-P02									
修改	A	B	C	採用	工廠	✓	地盘	-	图纸名称	铝料加工图	復核	練松文	20220213	數量	-
日期	03.16	03.26	04.12	材料颜色	AL2:ECX3X10063S-XF1	材料	X86076	批准	林仁安	20220215	單件重量	-	(KG)		

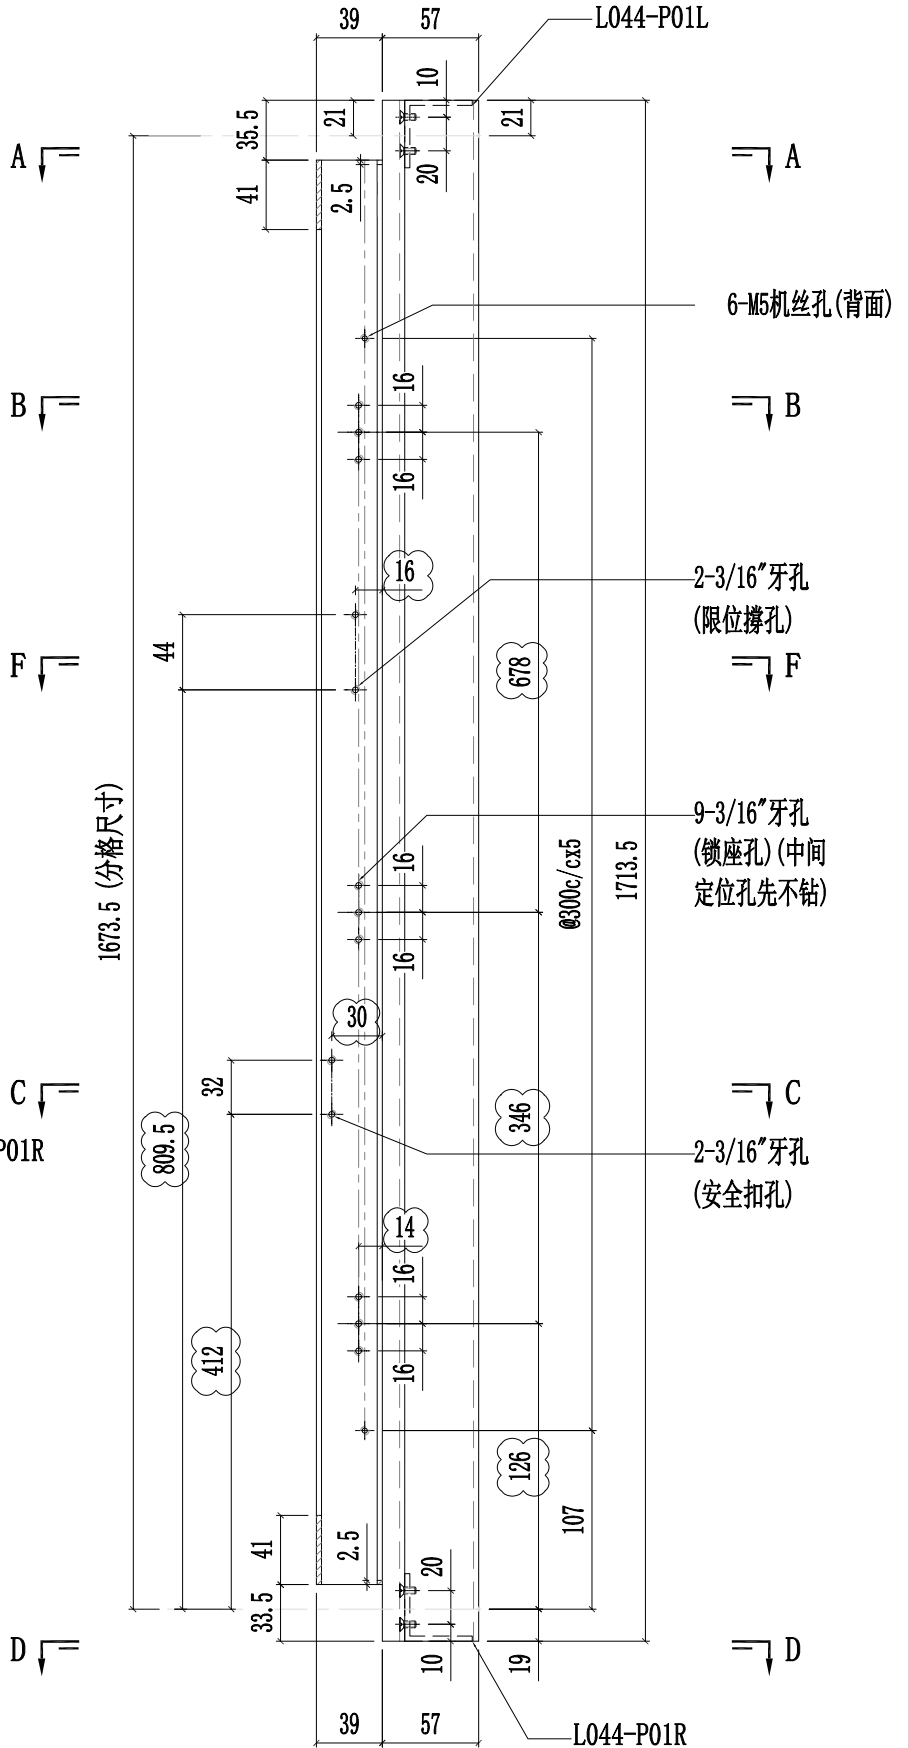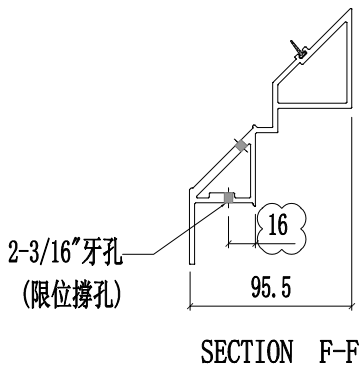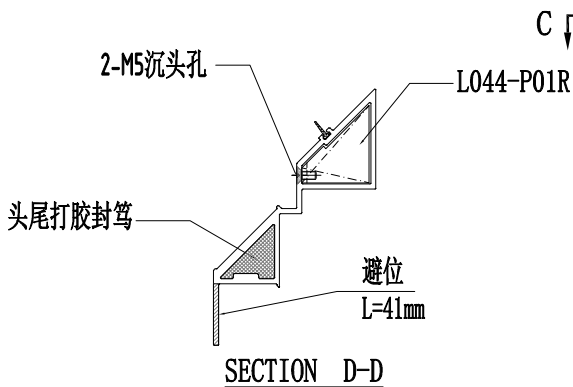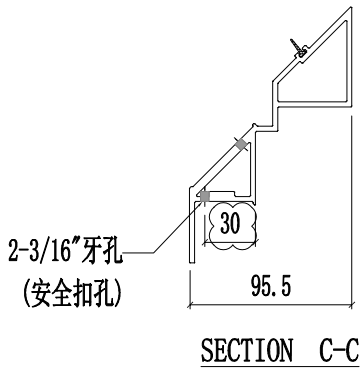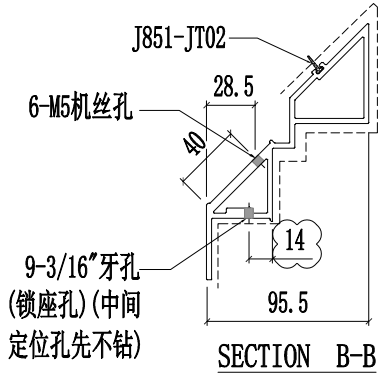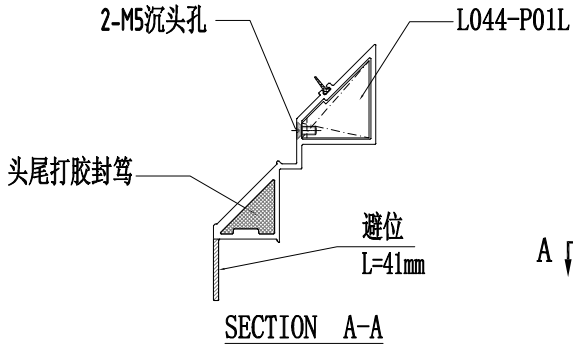





工程號	J857	類別		物料號	-										
地盘	啟德6552	制圖	陈梓豪	20220211	圖號	X86076-P02									
修改	A	B	C	採用	工廠	✓	地盤	-	图纸名称	铝料加工图	復核	練松文	20220213	數量	-
日期	03.16	03.26	04.12	材料颜色	AL2: ECK3X10063S-XF1	材料	X86076	批准	林仁安	20220215	單件重量	-	(KG)		

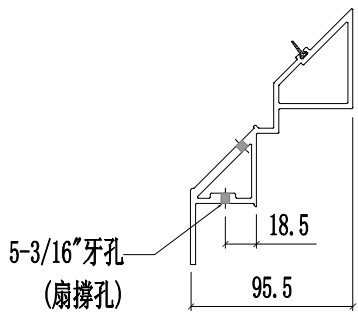

SECTION E-E

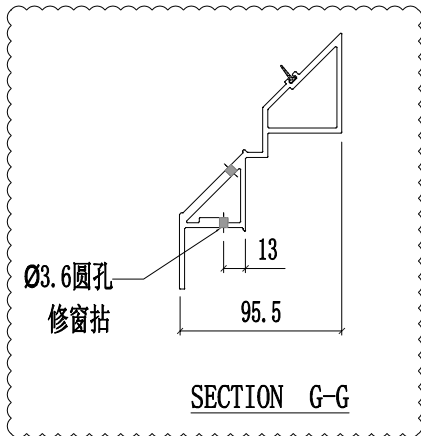

SECTION G-G

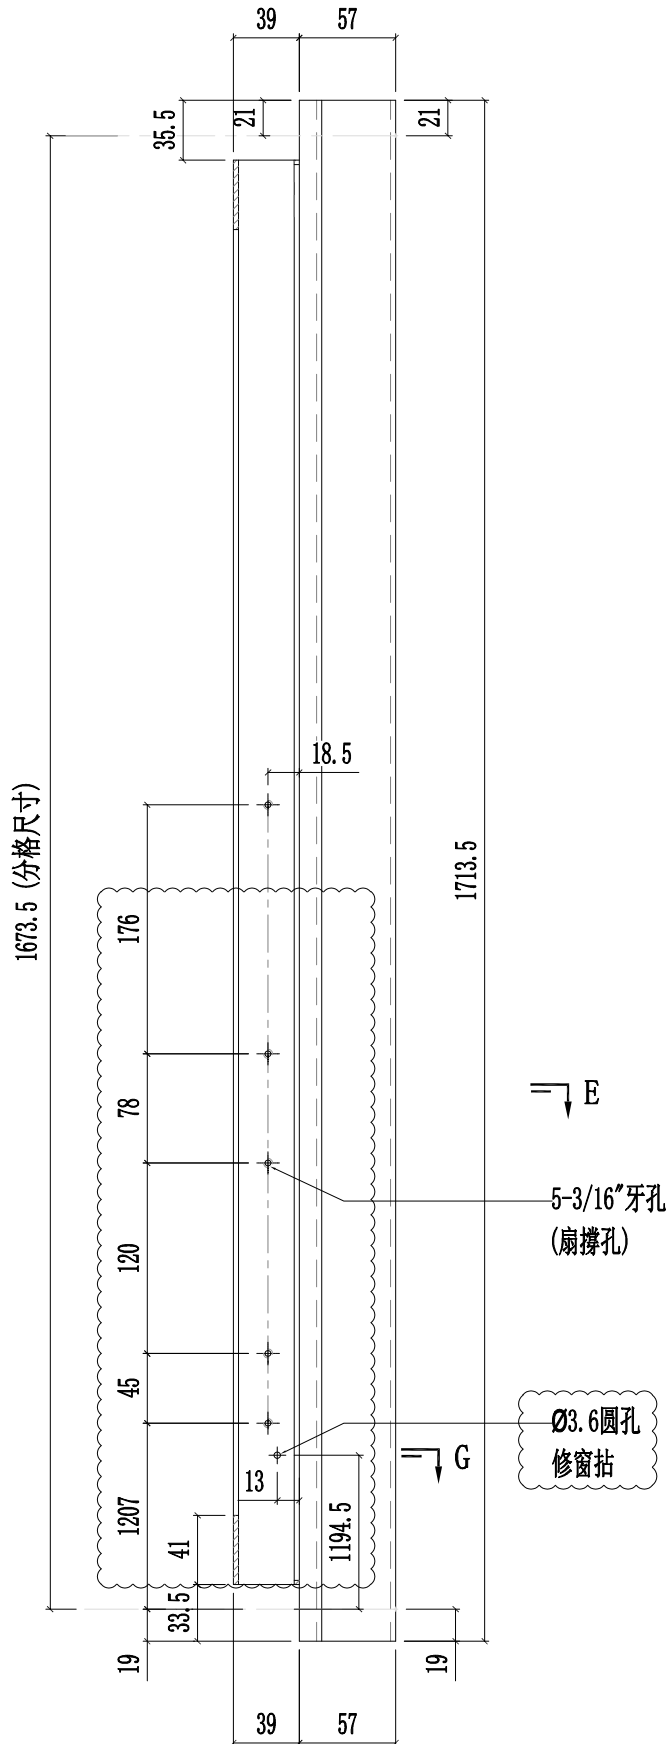

1673.5 (分格尺寸)

E

E

G

G

5-3/16" 牙孔  
(扇撐孔)

Ø3.6 圓孔  
修窗拈







美特鋁質有限公司  
MIDI Aluminium Fabricator Ltd.

工程號	J857	類別		物料號	-										
地盘	啟德6552	制圖	陈梓豪	20220211	圖號	X86076-P03									
修改	A	B	C	採用	工廠	✓	地盤	-	图纸名称	铝料加工图	復核	練松文	20220213	數量	-
日期	03.16	03.26	04.12	材料颜色	AL2:ECX3X10063S-XF1	材料	X86076	批准	林仁安	20220215	單件重量	-	(KG)		


第2页/共2页

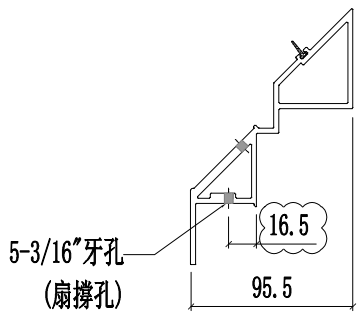

SECTION E-E

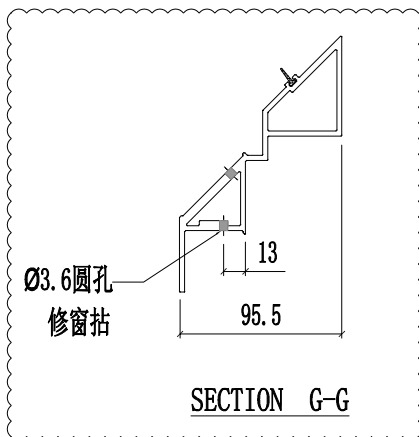

SECTION G-G






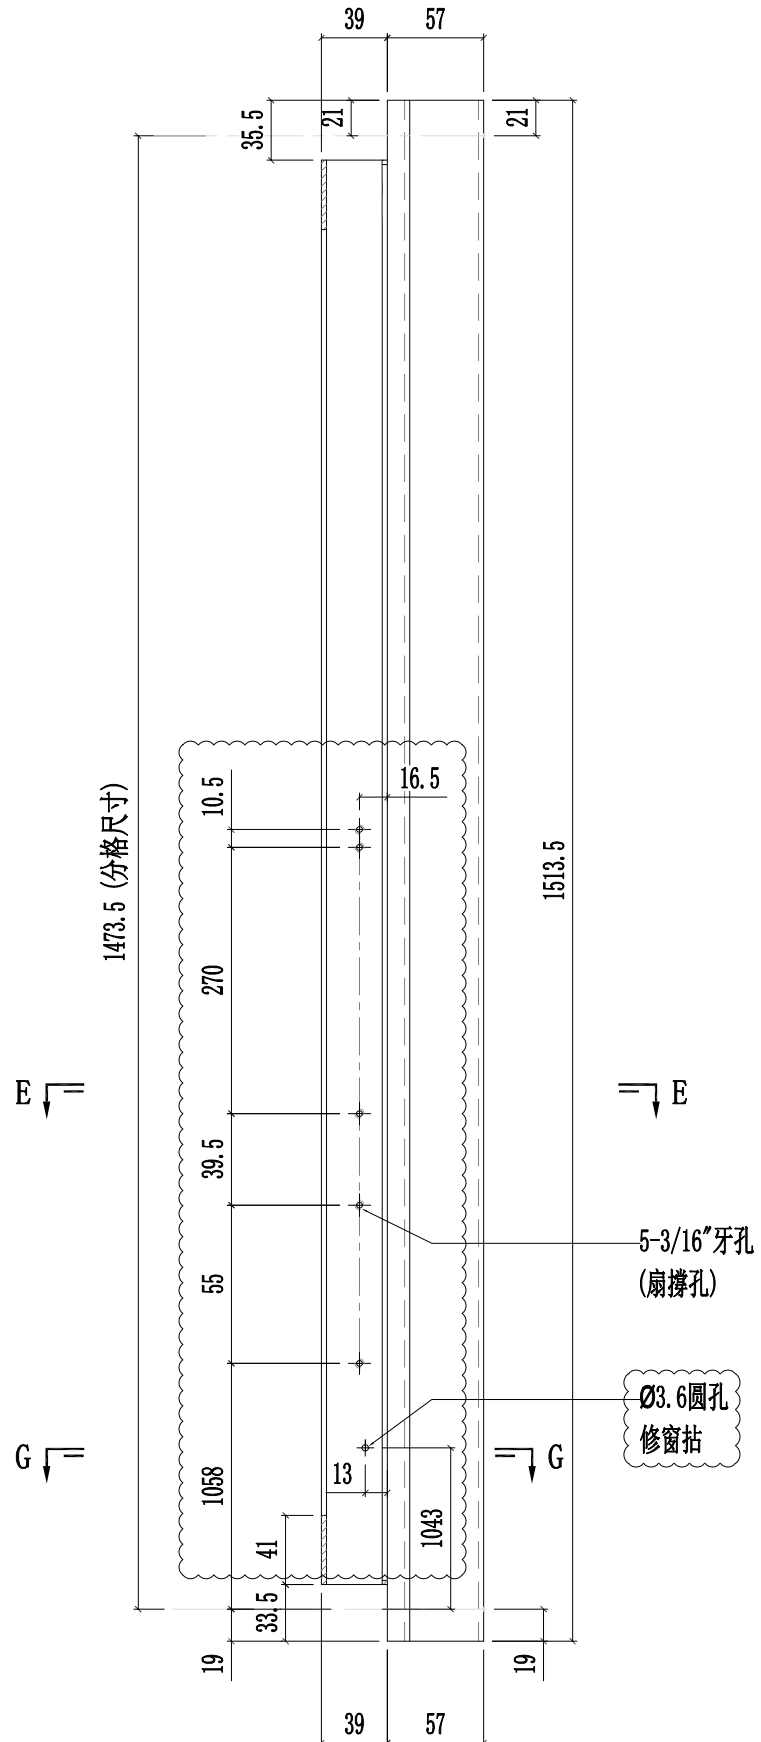




美特鋁質有限公司  
MIDI Aluminium Fabricator Ltd.

工程號	J857	類別		物料號	-					
地盘	啟德6552	制圖	陈梓豪	20220211	圖號	X86076-P04				
修改	A B C	採用	工廠	✓	地盘	-				
日期	03.16 03.26 04.12	材料颜色	AL2:ECX3X10063S-XF1	图纸名称	铝料加工图	復核	練松文	20220213	數量	-
		材料	X86076	批准	林仁安	20220215	單件重量	-	(KG)	

第1页/共2页

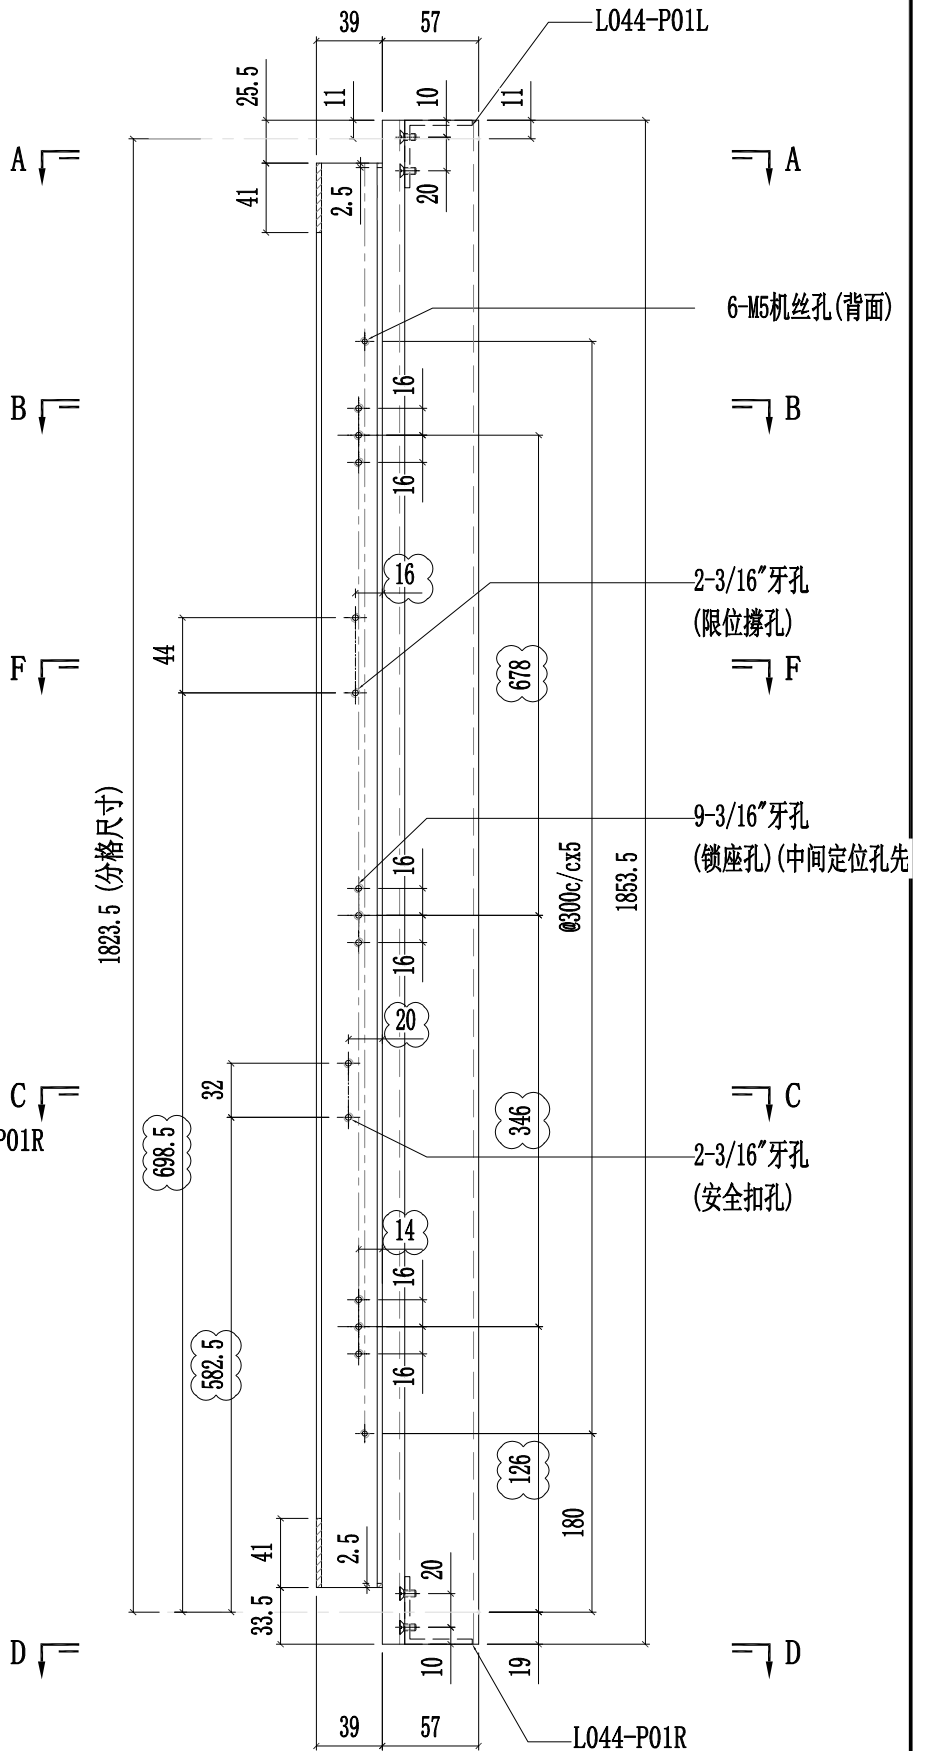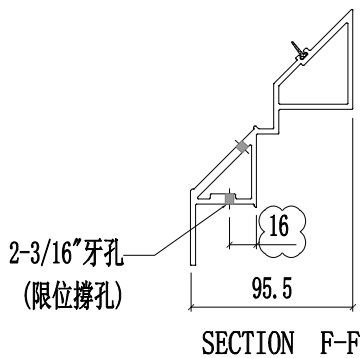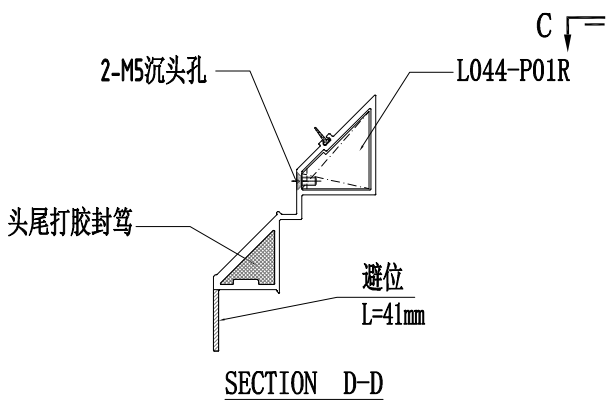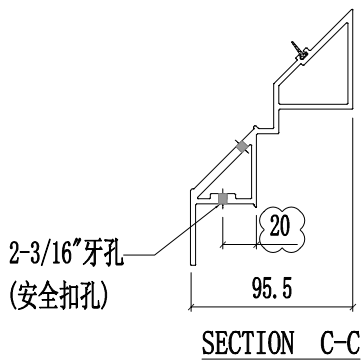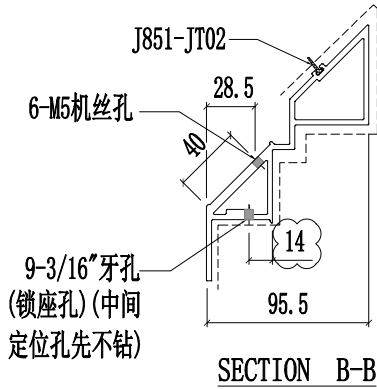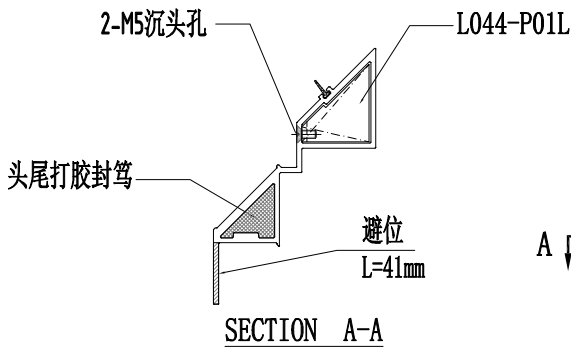





美特鋁質有限公司  
MIDI Aluminium Fabricator Ltd.

工程號	J857	類別		物料號	-										
地盘	啟德6552	制圖	陈梓豪	20220211	圖號	X86076-P04									
修改	A	B	C	採用	工廠	✓	地盤	-	图纸名称	铝料加工图	復核	練松文	20220213	數量	-
日期	03.16	03.26	04.12	材料颜色	AL2:ECK3X10063S-XF1	材料	X86076	批准	林仁安	20220215	單件重量	-	(KG)		

第2页/共2页

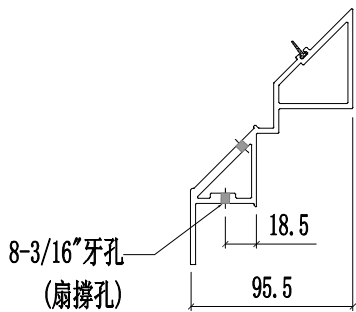

SECTION E-E

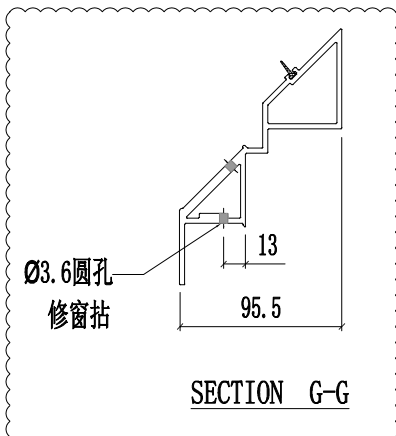


SECTION G-G



1823.5 (分格尺寸)

E

G

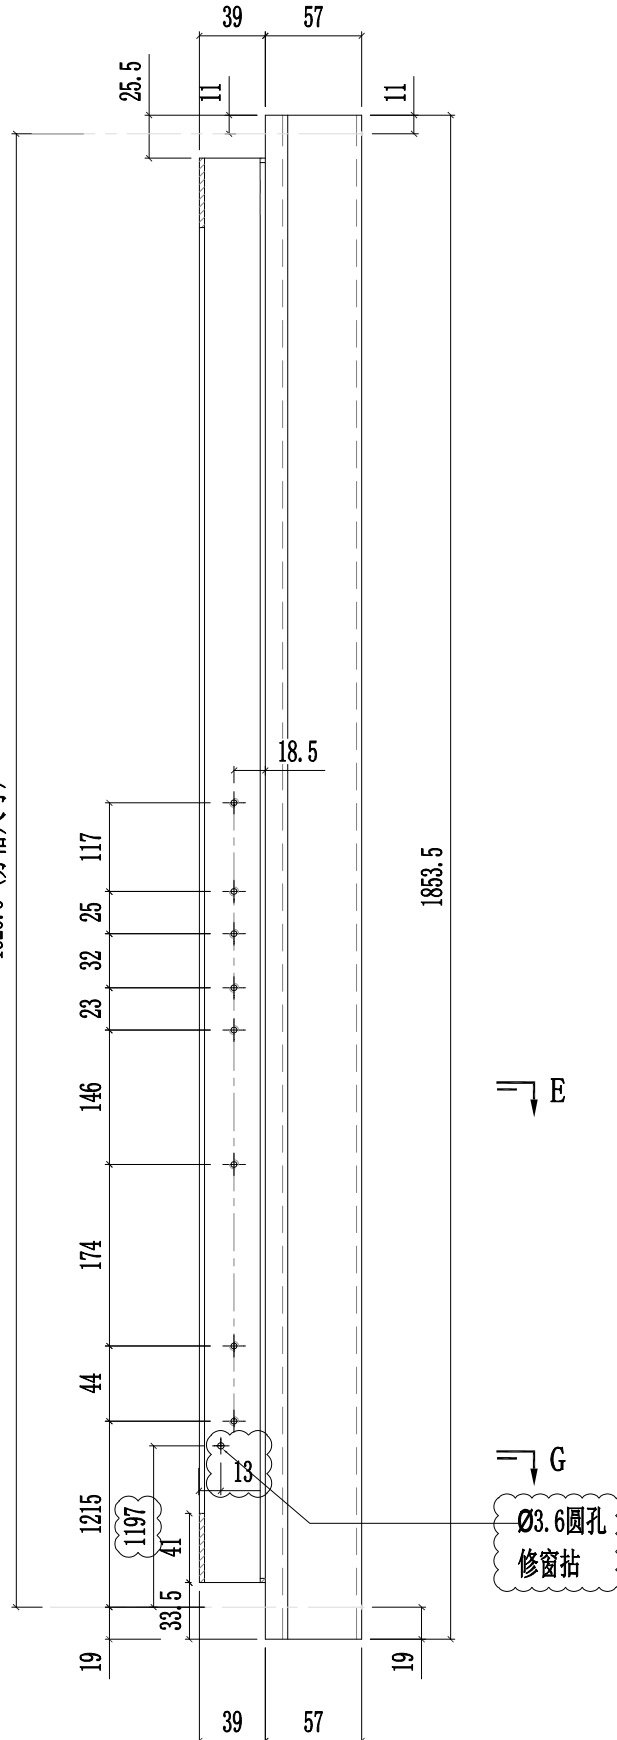



 美特鋁質有限公司 MIDI Aluminium Fabricator Ltd.				工程號	J857	類別		物料號	M1			
				地盘	J857啟德6552	制圖	李传鹏	2022-02-11	圖號	X86080-001-001		
修改	A	B		採用工廠	✓ 地盘	图纸名称	铝料加工图	復核	練松文	2022-02-13	數量	-
日期	03.18	04.09		材料颜色	AL3:UCT307536XL-3(銀色)	材料	X86080	批准	林仁安	2022-02-15	單件重量	- (KG)

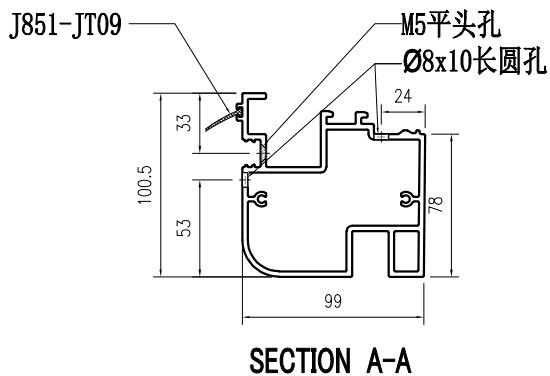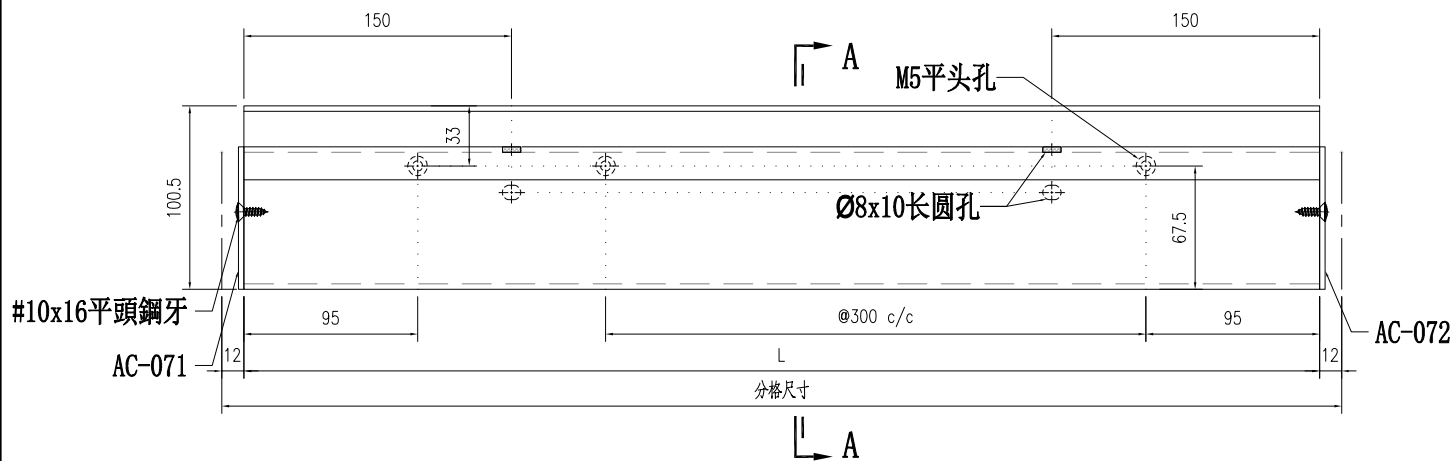

部件编号	L	分格尺寸
X86080-001-001	786	810
X86080-001-002	1104	1220
X86080-001-003	1071	1095
X86080-001-004	1375	1399
X86080-001-005	766	790
X86080-001-006	1046	1070
X86080-001-007	1062	1086
X86080-001-008	536	560
X86080-001-009	1596	1620
X86080-001-010	1068	1092
X86080-001-011	1129.5	1153.5
X86080-001-012	1629.5	1653.5
X86080-001-013	836	860
X86080-001-014	1305	1329
X86080-001-015	792	816

部件编号	L	分格尺寸
X86080-001-016	2084	2108
X86080-001-017	1629	1653
X86080-001-018	869	893
X86080-001-019	818	842
X86080-001-020	617	641
X86080-001-021	1626	1650
X86080-001-022	626	650
X86080-001-023	476	500


 美特鋁質有限公司 MIDI Aluminium Fabricator Ltd.				工程號	J857	類別		物料號	M1			
				地盘	J857啟德6552	制圖	李传鹏	2022-02-11	圖號	X86105-001-001		
修改	A	B		採用工廠	✓ 地盘	图纸名称	铝料加工图	復核	練松文	2022-02-13	數量	-
日期	03.18	04.09		材料颜色	AL3:UCT307536XL-3(銀色)	材料	X86105	批准	林仁安	2022-02-15	單件重量	- (KG)

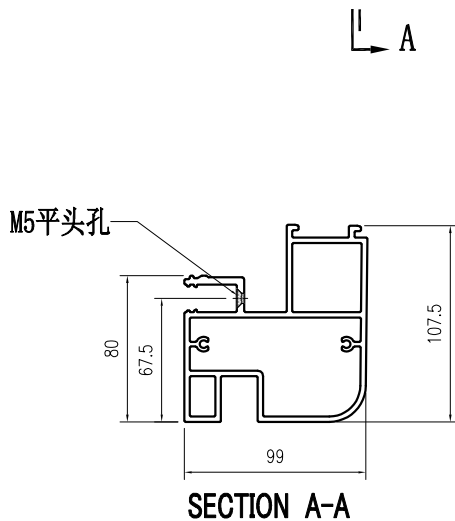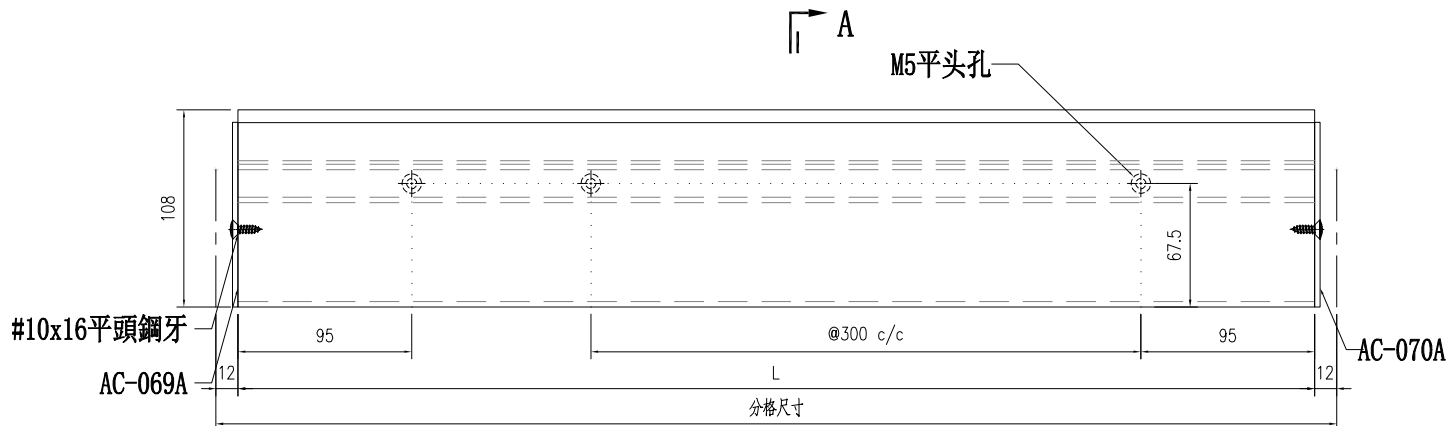

部件编号	L	分格尺寸
X86105-001-001	786	810
X86105-001-002	1104	1220
X86105-001-003	1071	1095
X86105-001-004	1375	1399
X86105-001-005	766	790
X86105-001-006	1046	1070
X86105-001-007	1062	1086
X86105-001-008	536	560
X86105-001-009	1596	1620
X86105-001-010	1068	1092
X86105-001-011	1129.5	1153.5
X86105-001-012	1629.5	1653.5
X86105-001-013	836	860
X86105-001-014	1305	1329
X86105-001-015	792	816

部件编号	L	分格尺寸
X86105-001-016	2084	2108
X86105-001-017	1629	1653
X86105-001-018	869	893
X86105-001-019	818	842
X86105-001-020	617	641
X86105-001-021	1626	1650
X86105-001-022	626	650
X86105-001-023	476	500

 美特鋁質有限公司 MIDI Aluminium Fabricator Ltd.				工程號	J857	類別		物料號	M1			
				地盤	J857啟德6552	制圖	李传鹏	2022-02-11	圖號	D19450-001-001		
修改	A	B		採用工廠	✓ 地盤	图纸名称	铝料加工图	復核	練松文	2022-02-13	數量	-
日期	03.18	04.09		材料颜色	AL3:UCT307536XL-3(銀色)	材料	D19450	批准	林仁安	2022-02-15	單件重量	- (KG)


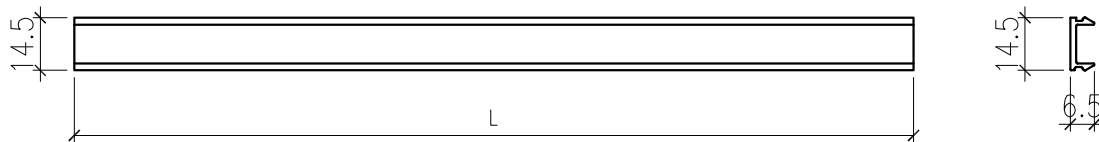


部件编号	L	分格尺寸
D19450-001-001	786	810
D19450-001-002	1104	1220
D19450-001-003	1071	1095
D19450-001-004	1375	1399
D19450-001-005	766	790
D19450-001-006	1046	1070
D19450-001-007	1062	1086
D19450-001-008	536	560
D19450-001-009	1596	1620
D19450-001-010	1068	1092
D19450-001-011	1129.5	1153.5
D19450-001-012	1629.5	1653.5
D19450-001-013	836	860
D19450-001-014	1305	1329
D19450-001-015	792	816

部件编号	L	分格尺寸
D19450-001-016	2084	2108
D19450-001-017	1629	1653
D19450-001-018	869	893
D19450-001-019	818	842
D19450-001-020	617	641
D19450-001-021	1626	1650
D19450-001-022	626	650
D19450-001-023	476	500



部件编号	L	分格尺寸
D19450-001-031	2114.5	2222.5
D19450-001-032	535.5	643.5
D19450-001-033	785.5	893.5

 美特鋁質有限公司 MIDI Aluminium Fabricator Ltd.				工程號	J857	類別		物料號	M1			
				地盘	J857啟德6552	制圖	李传鹏	2022-02-11	圖號	X86081-001-021		
修改	A	B		採用工廠	✓ 地盘	图纸名称	铝料加工图	復核	練松文	2022-02-13	數量	-
日期	03.18	04.09		材料颜色	AL1: EC23X10062S-TF1 (古銅色)	材料	X86081	批准	林仁安	2022-02-15	單件重量	- (KG)

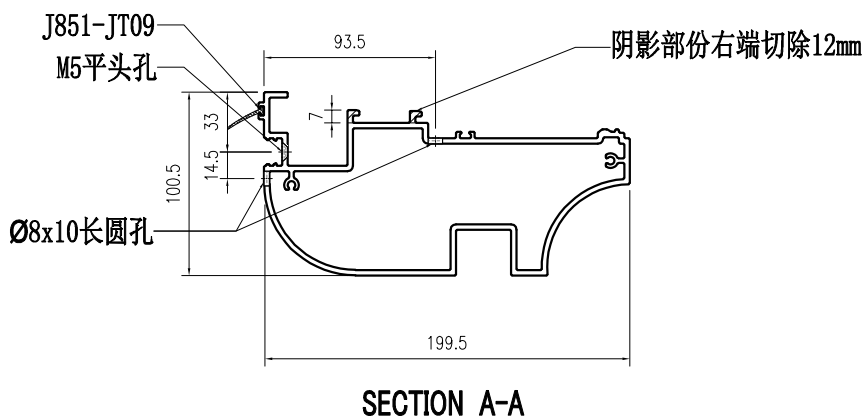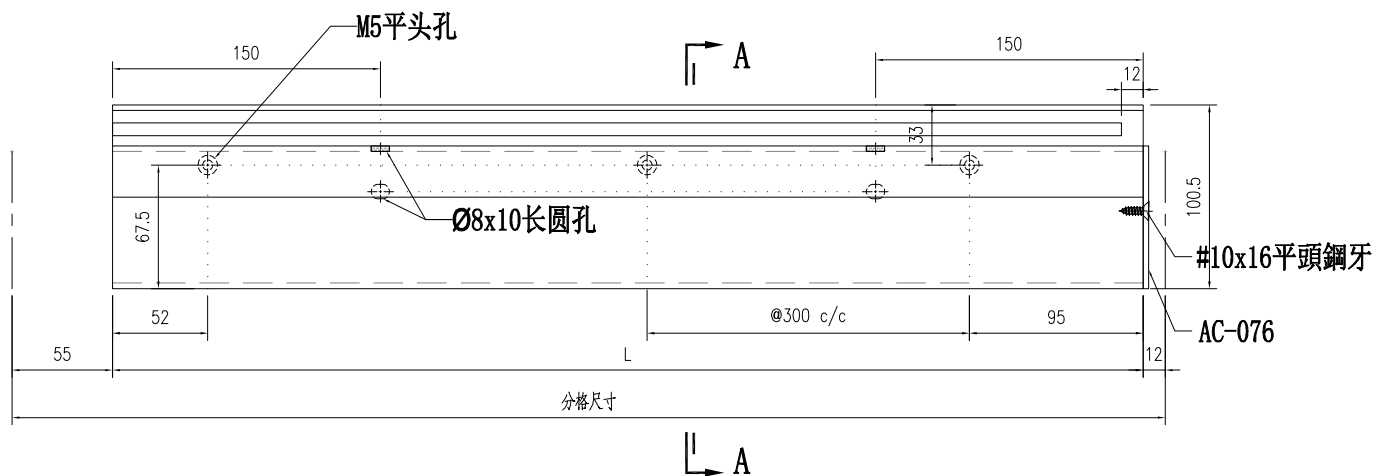

部件编号	L	分格尺寸
X86081-001-021	1061	1220
X86081-001-022	743	810
X86081-001-023	1332	1399
X86081-001-024	1003	1070
X86081-001-025	493	560
X86081-001-026	1553	1620
X86081-001-027	749	816
X86081-001-028	1025	1092
X86081-001-029	1586.5	1653.5
X86081-001-030	793	860
X86081-001-031	1262	1329
X86081-001-032	2041	2108
X86081-001-033	1086.5	1153.5
X86081-001-034	1553	1620
X86081-001-035	1019	1086
X86081-001-036	583	650
X86081-001-037	1583	1650
X86081-001-038	433	500



 美特鋁質有限公司 MIDI Aluminium Fabricator Ltd.				工程號	J857	類別		物料號	M1			
				地盤	J857啟德6552	制圖	李传鹏	2022-02-11	圖號	X86144-001-021		
修改	A	B		採用工廠	✓ 地盤	图纸名称	铝料加工图	復核	練松文	2022-02-13	數量	-
日期	03.18	04.09		材料颜色	AL1:BC23X10062S-2F1(古銅色)	材料	X86144	批准	林仁安	2022-02-15	單件重量	- (KG)

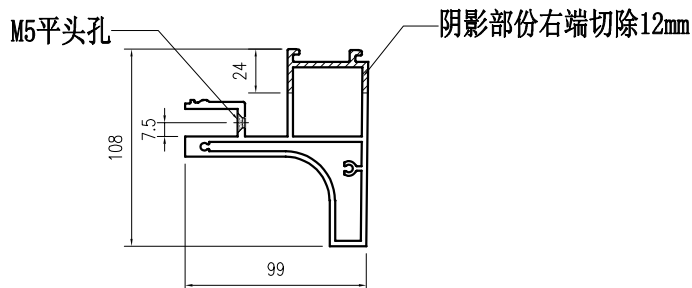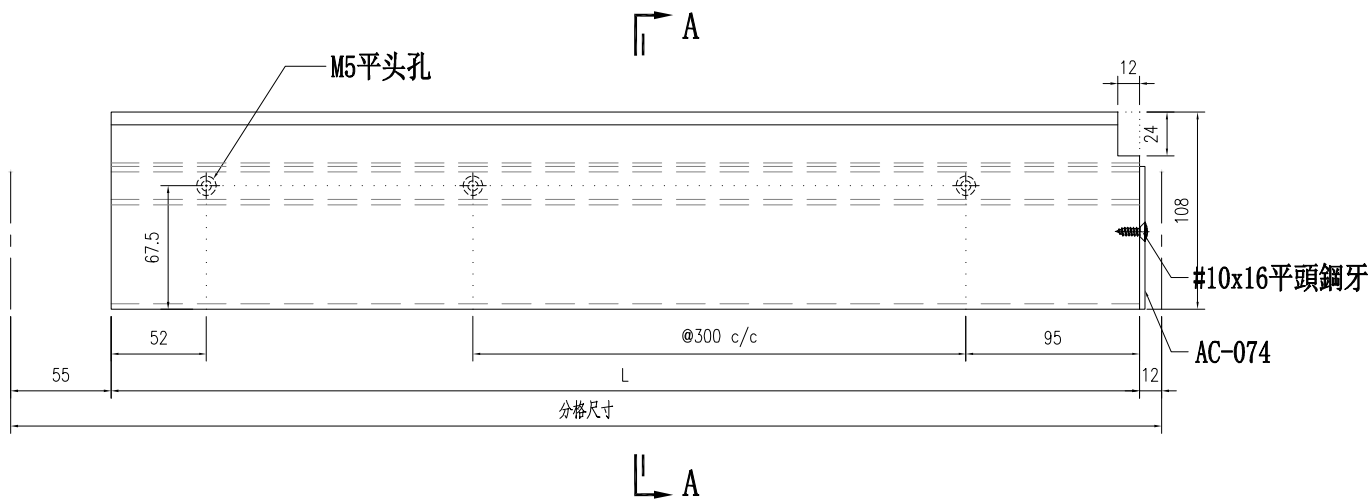

SECTION A-A

部件编号	L	分格尺寸
X86144-001-021	1061	1220
X86144-001-022	743	810
X86144-001-023	1332	1399
X86144-001-024	1003	1070
X86144-001-025	493	560
X86144-001-026	1553	1620
X86144-001-027	749	816
X86144-001-028	1025	1092
X86144-001-029	1586.5	1653.5
X86144-001-030	793	860
X86144-001-031	1262	1329
X86144-001-032	2041	2108
X86144-001-033	1086.5	1153.5
X86144-001-034	1553	1620
X86144-001-035	1019	1086
X86144-001-036	583	650
X86144-001-037	1583	1650
X86144-001-038	433	500

 美特鋁質有限公司 MIDI Aluminium Fabricator Ltd.				工程號	J857	類別		物料號	M1			
				地盤	J857啟德6552	制圖	李传鹏	2022-02-11	圖號	D19450-001-A01		
修改	A	B		採用工廠	✓ 地盤	图纸名称	铝料加工图	復核	練松文	2022-02-13	數量	-
日期	03.18	04.09		材料颜色	AL1:R203X10062S-2F1(古銅色)	材料	D19450	批准	林仁安	2022-02-15	單件重量	- (KG)







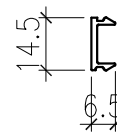
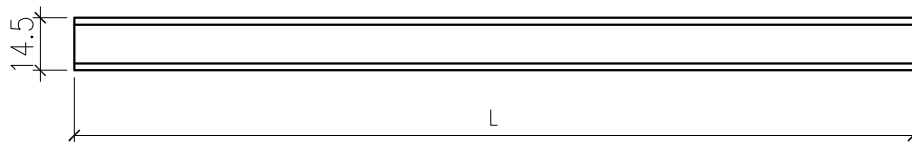




部件编号	L	分格尺寸
D19450-001-A01	743	810
D19450-001-A02	1028	1095
D19450-001-A03	1332	1399
D19450-001-A04	1019	1086
D19450-001-A05	749	816
D19450-001-A06	1553	1620
D19450-001-A07	493	560
D19450-001-A08	1086.5	1153.5
D19450-001-A09	2041	2108
D19450-001-A10	793	860
D19450-001-A11	1262	1329
D19450-001-A12	1586.5	1653.5
D19450-001-A13	1025	1092
D19450-001-A14	1003	1070
D19450-001-A15	583	650
D19450-001-A16	583	650

部件编号	L	分格尺寸
D19450-001-A21	1061	1220
D19450-001-A22	743	810
D19450-001-A23	1332	1399
D19450-001-A24	1003	1070
D19450-001-A25	493	560
D19450-001-A26	1553	1620
D19450-001-A27	749	816
D19450-001-A28	1025	1092
D19450-001-A29	1586.5	1653.5
D19450-001-A30	793	860
D19450-001-A31	1262	1329
D19450-001-A32	2041	2108
D19450-001-A33	1086.5	1153.5
D19450-001-A34	1553	1620
D19450-001-A35	1019	1086
D19450-001-A36	583	650
D19450-001-A37	1583	1650
D19450-001-A38	433	500




部件编号	L	分格尺寸
D19450-001-A41	766	790
D19450-001-A42	818	842
D19450-001-A43	786	810
D19450-001-A44	792	816
D19450-001-A51	2071.5	2222.5
D19450-001-A52	742.5	893.5
D19450-001-A55	492.5	643.5
D19450-001-A56	742.5	893.5

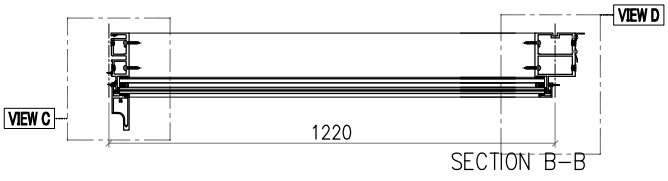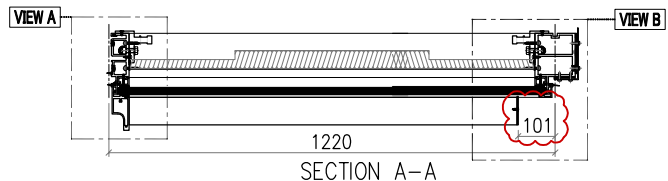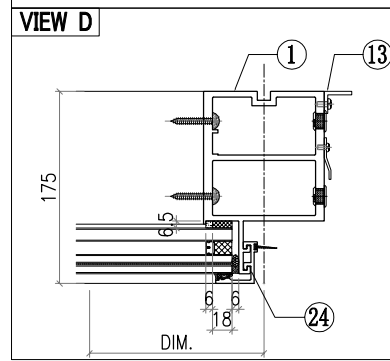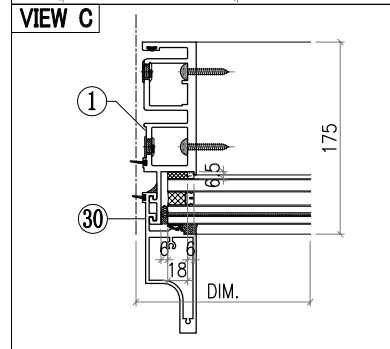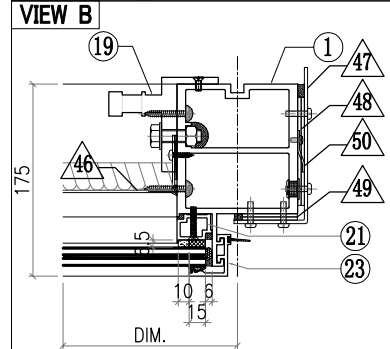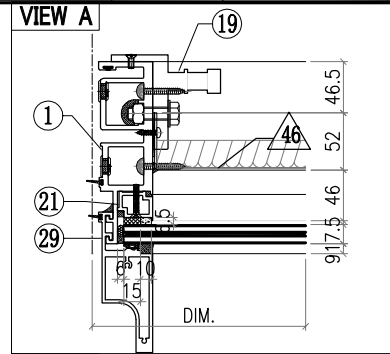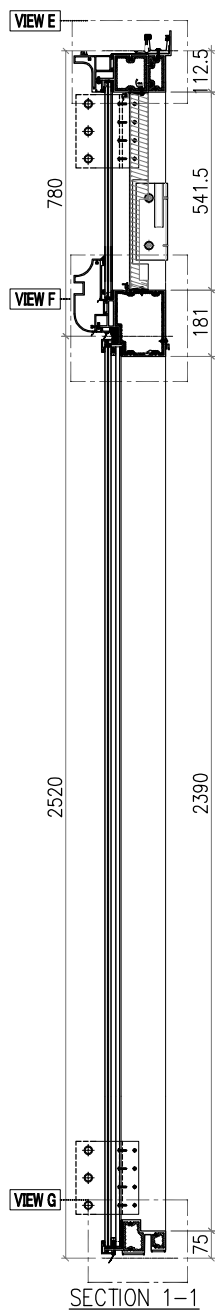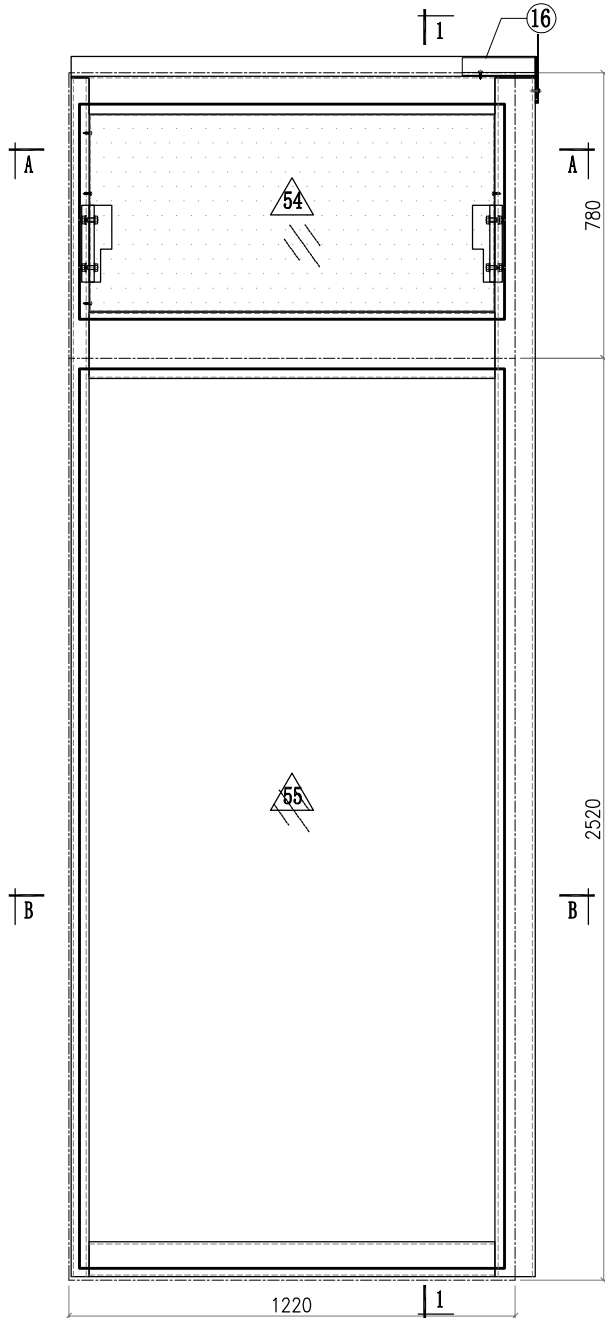 <b>美特鋁質有限公司</b> MIDI Aluminium Fabricator Ltd.				工程號 J857 地盤 啟德6552 圖紙名稱 單元組裝圖 材料 -	類別 制圖 李傳鵬 復核 練松文 批准 林仁安	物料號 M1 2022-02-11 2022-02-13 2022-02-15	圖號 CW-404 數量 - 單件重量 - (KG)					
修改	A	B	C	採用工廠	地盤	✓	日期	3.18	4.2	4.9	材料顏色	-



- Notes**
- 1.
  2. VIEW FROM OUTSIDE
  3.  GLASS
  4.  2mm THK. BACK PANEL









 <b>美特鋁質有限公司</b> MIDI Aluminium Fabricator Ltd.			<b>工程號</b> J857 <b>地盤</b> 啟德6552	<b>類別</b> <b>制圖</b> 李傳鵬 <b>復核</b> 練松文 <b>批准</b> 林仁安	<b>物料號</b> M1 <b>圖號</b> CW-404 <b>數量</b> - <b>單件重量</b> - (KG)
<b>修改</b> A B <b>日期</b> 3.18 4.2	<b>採用工廠</b> <b>地盤</b> ✓ <b>材料顏色</b> -	<b>图纸名称</b> 单元组装图 <b>材料</b> -			

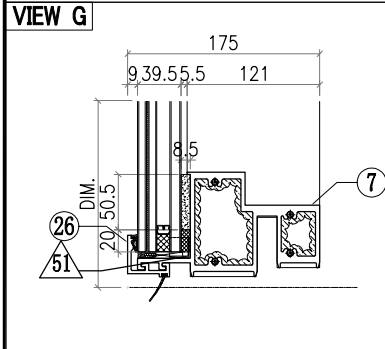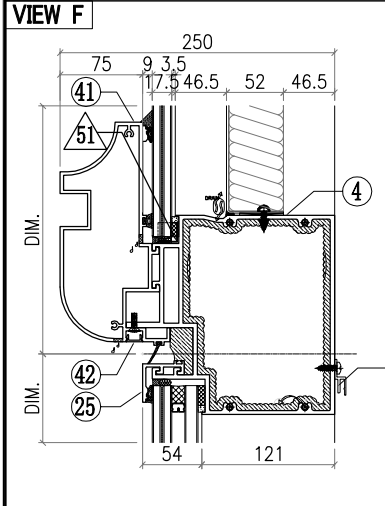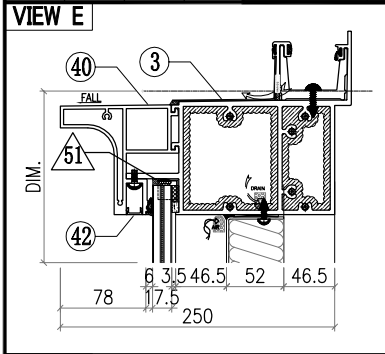

○ALUM. EXTRUSION			
ITEM	FAB. DWG NO.	LENGTH (mm)	QTY
1	X86049-P07	3276	1
2	X86056-P20	3276	1
3	X86070-001-011	1269	1
4			
5			
6	X86065-001-001	1174	1
7	X86059-001-101	1174	1
8			
9			
10			
11			
12			
13	N544-P01	2360	1
14			
15			
16	X86079-005	200	1
17			
18			
19	X86095-001	210	1
20	X86095-002	210	1
21	X86074-P01-05	540.5	1
22	X86074-P01R-05	540.5	1
23	X86071-P05R	756.5	1
24	X86071-P04-04	2491.5	1
25	X86071-P03-02	1202	1
26	X86071-P03R-02	1202	1
27			
28			
29	X86142-P01-04	750	1
30	X86142-P01-06	2492	1
31			
32			
33			
34			
35			
36			
37			
38			
39			
40	X86144-001-021	1061	1
41	X86081-001-021	1061	1
42	D19450-001-A21	1061	2
43			
44			
45	X86101-001-002	1110	1




△ OTHERS (ALUM. & G.M.S. PARTS)			
ITEM	FAB. DWG NO.	LENGTH (mm)	QTY
46	BST-G004		1
	1106X537 (BACK PANEL)		
47	AC-062		1
	3mm THK. ALUM. PLATE		
48	AC-063		2
	3mm THK. ALUM. PLATE		
49	AC-064		2
	3mm THK. ALUM. PLATE		
50	AC-110		1
	2mm THK. ALUM. PLATE		
51	AC-065		8
	1mm THK. ALUM. PLATE		
52			
53			
54	GL4-A004		1
	1162X587 (GLASS)		
55	GL1-B004		1
	1162X2458 (GLASS)		

 <b>美特鋁質有限公司</b> MIDI Aluminium Fabricator Ltd.				工程號 J857 地盤 啟德6552	類別 制圖 李傳鵬 復核 練松文 批准 林仁安	物料號 M1 2022-02-11 2022-02-13 2022-02-15	圖號 CW-504 數量 - 單件重量 - (KG)
修改 A B C 日期 3.18 4.2 4.9	採用工廠 材料顏色 -	地盤 ✓ 材料 -	圖紙名稱 單元組裝圖				

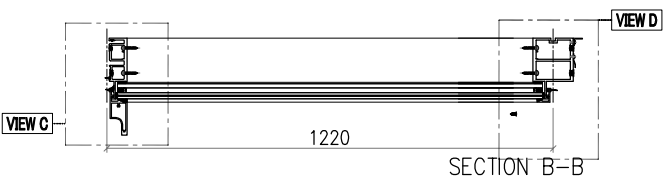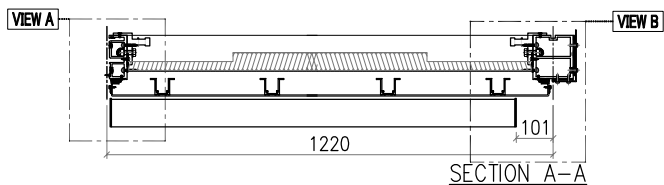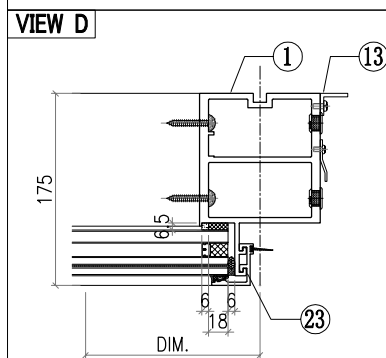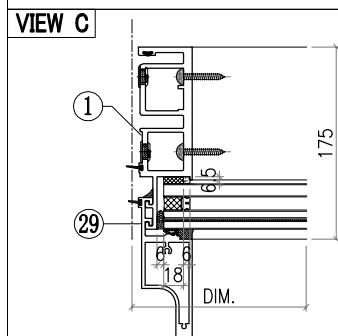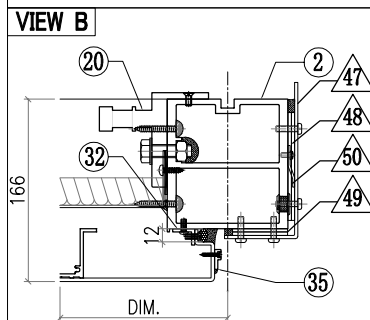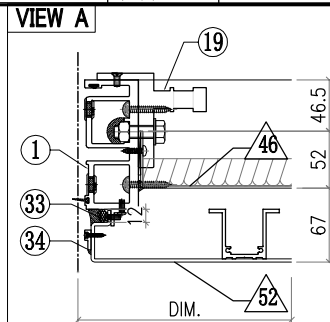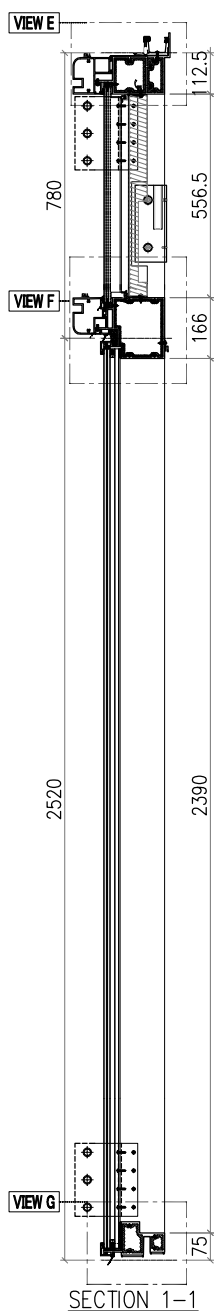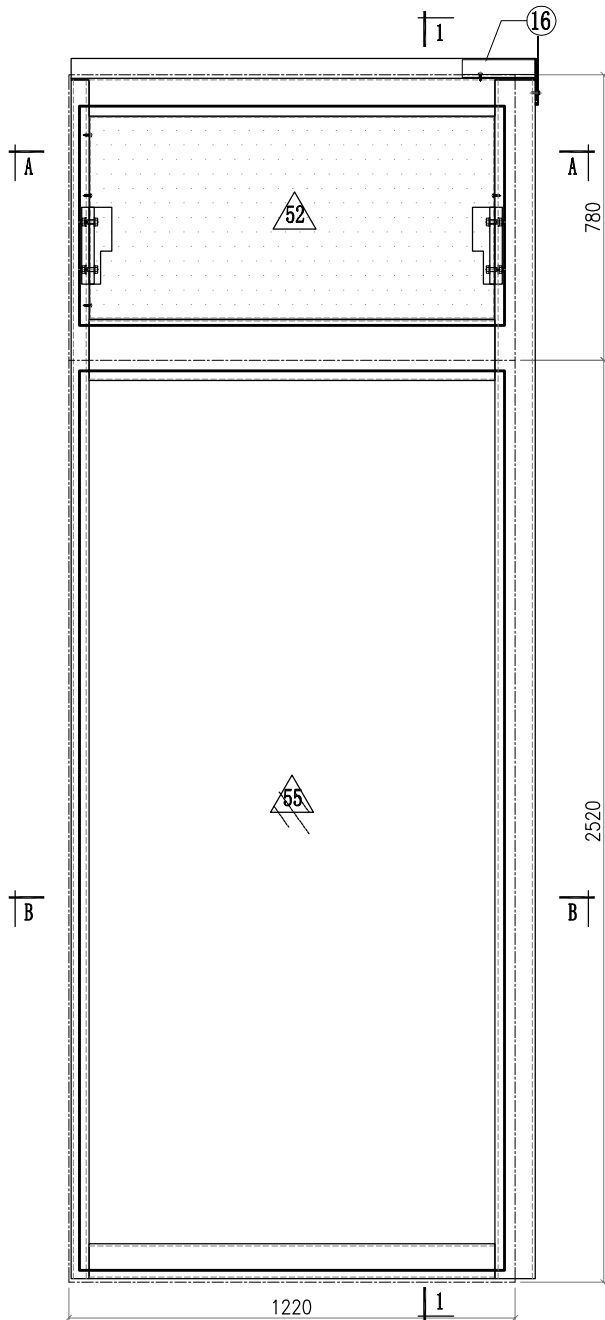

- Notes**
1. VIEW FROM OUTSIDE
  2. VIEW FROM INSIDE
  3. GLASS
  4. 2mm THK. BACK PANEL

 <b>美特鋁質有限公司</b> MIDI Aluminium Fabricator Ltd.				工程號 J857 地盤 啟德6552	類別 制圖 李傳鵬 復核 練松文 批准 林仁安	物料號 M1 2022-02-11 2022-02-13 2022-02-15	圖號 CW-504 數量 - 單件重量 - (KG)
修改 A B 日期 3.18 4.2	採用工廠 材料顏色 -	地盤 <input checked="" type="checkbox"/>	图纸名称 单元组装图 材料 -				

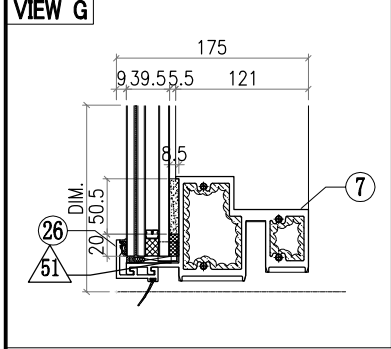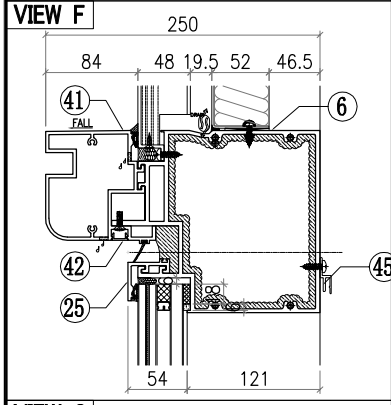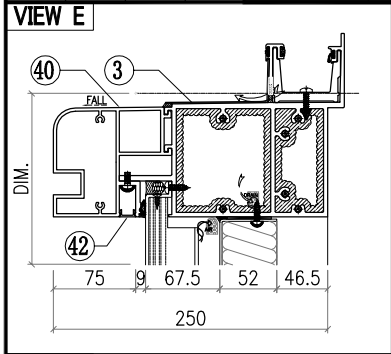

○ALUM. EXTRUSION			
ITEM	FAB. DWG NO.	LENGTH (mm)	QTY
1	X86049-P10	3276	1
2	X86056-P27	3276	1
3	X86070-001-061	1269	1
4			
5			
6	X86067-001-001	1196	1
7	X86059-001-101	1174	1
8			
9			
10			
11			
12			
13	N544-P01	2360	1
14			
15			
16	X86079-005	200	1
17			
18			
19	X86095-001	210	1
20	X86095-002	210	1
21			
22			
23	X86071-P04-04	2491.5	1
24			
25	X86071-P03-02	1202	1
26	X86071-P03R-02	1202	1
27			
28			
29	X86142-P01-06	2492	1
30			
31			
32	N660-P02	553	1
33	N660-P01	553	1
34	X86071-101	593	1
35	X86071-102	593	1
36			
37			
38			
39			
40	X86105-001-002	1104	1
41	X86080-001-002	1104	1
42	D19450-001-002	1104	2
43			
44			
45	X86101-001-002	1110	1

△ OTHERS (ALUM. & G.M.S. PARTS)			
ITEM	FAB. DWG NO.	LENGTH (mm)	QTY
46	BST-D004		1
	1106X552 (BACK PANEL)		
47	AC-062		1
	3mm THK. ALUM. PLATE		
48	AC-063		2
	3mm THK. ALUM. PLATE		
49	AC-064		2
	3mm THK. ALUM. PLATE		
50	AC-110		1
	2mm THK. ALUM. PLATE		
51	AC-065		4
	1mm THK. ALUM. PLATE		
52	AC-001-04		1
	1196X616 (3mm THK.ALUM.PLATE)		
53			
54			
55	GL1-B004		1
	1162X2458 (GLASS)		

**加工明细表**

工程名称		J-857(啟德6552)				施工分區(批次) :			第一批
采购原因		正常采购	工序号	JGMX-001-P001		材料发送地:		工厂	2022/4/13
序列号	型材模号	物料描述	图号	部件编号	长度(mm)	数量	单位	颜色	备注
1	B2968	铝料加工图	B2968-001	B2968-001	287	67	支	MILL	修改B
2	B2968	铝料加工图	B2968-002	B2968-002	287	67	支	MILL	新增B
3	B2968	铝料加工图	B2968-011	B2968-011	171	140	支	MILL	修改B
4	B2968	铝料加工图	B2968-031	B2968-031	189.5	22	支	MILL	修改C
5	B2968	铝料加工图	B2968-032	B2968-032	128	4	支	MILL	修改C
6	B2968	铝料加工图	B2968-031R	B2968-031R	189.5	22	支	MILL	新增C
7	B2968	铝料加工图	B2968-032R	B2968-032R	128	4	支	MILL	新增C
8	B2968	铝料加工图	B2968-033	B2968-033	82	20	支	MILL	新增C
9	C747	铝料加工图	C747-001	C747-001	28.5	134	支	MILL	修改C
10	C747	铝料加工图	C747-002	C747-002	28.5	134	支	MILL	修改C
11	C747	铝料加工图	C747-011	C747-011	28.5	280	支	MILL	新增B
12	C747	铝料加工图	C747-031	C747-031	28.5	72	支	MILL	新增C
13	C747	铝料加工图	C747-032	C747-032	28.5	72	支	MILL	新增C
14	D19450	铝料加工图	D19450-001-001	D19450-001-004	1375	4	支	AL3: UCT307536XL-3(銀色)	
15	D19450	铝料加工图	D19450-001-001	D19450-001-005	766	2	支	AL3: UCT307536XL-3(銀色)	
16	D19450	铝料加工图	D19450-001-001	D19450-001-006	1046	4	支	AL3: UCT307536XL-3(銀色)	
17	D19450	铝料加工图	D19450-001-001	D19450-001-007	1062	2	支	AL3: UCT307536XL-3(銀色)	
18	D19450	铝料加工图	D19450-001-001	D19450-001-008	536	2	支	AL3: UCT307536XL-3(銀色)	
19	D19450	铝料加工图	D19450-001-001	D19450-001-009	1596	2	支	AL3: UCT307536XL-3(銀色)	
20	D19450	铝料加工图	D19450-001-001	D19450-001-015	792	4	支	AL3: UCT307536XL-3(銀色)	
21	D19450	铝料加工图	D19450-001-001	D19450-001-021	1626	2	支	AL3: UCT307536XL-3(銀色)	
22	D19450	铝料加工图	D19450-001-001	D19450-001-022	626	4	支	AL3: UCT307536XL-3(銀色)	
23	D19450	铝料加工图	D19450-001-001	D19450-001-033	785.5	8	支	AL3: UCT307536XL-3(銀色)	
24	D19450	铝料加工图	D19450-001-041	D19450-001-042	2328	2	支	AL3: UCT307536XL-3(銀色)	
25	D19450	铝料加工图	D19450-001-051	D19450-001-052	1658	2	支	AL3: UCT307536XL-3(銀色)	
26	L044	铝料加工图	L044-P01L	L044-P01L	46	72	支	AL2: ECK3X10063S-XF1(深灰色)	
27	L044	铝料加工图	L044-P01R	L044-P01R	46	72	支	AL2: ECK3X10063S-XF1(深灰色)	
28	L061	铝料加工图	L061-001	L061-001-01	425	2	支	MILL	
29	L061	铝料加工图	L061-001	L061-001-03	1804	1	支	MILL	
30	L061	铝料加工图	L061-001	L061-001-04	630	8	支	MILL	
31	L061	铝料加工图	L061-001	L061-001-05	1368	1	支	MILL	
32	L061	铝料加工图	L061-001	L061-001-06	1180	1	支	MILL	
33	L061	铝料加工图	L061-001	L061-001-07	556	2	支	MILL	
34	L061	铝料加工图	L061-001	L061-001-08	1043	1	支	MILL	
35	L061	铝料加工图	L061-001	L061-001-09	1305	1	支	MILL	
36	L061	铝料加工图	L061-001	L061-001-10	693	1	支	MILL	
37	L061	铝料加工图	L061-001	L061-001-11	568	1	支	MILL	
38	L061	铝料加工图	L061-001	L061-001-12	1118	1	支	MILL	
39	L061	铝料加工图	L061-001	L061-001-14	676	1	支	MILL	
40	L061	铝料加工图	L061-001	L061-001-15	1355	1	支	MILL	
41	L061	铝料加工图	L061-001	L061-001-16	500	1	支	MILL	
42	L061	铝料加工图	L061-002	L061-002-02	676	1	支	MILL	
43	L061	铝料加工图	L061-002	L061-002-13	516	1	支	MILL	
44	N525	铝料加工图	N525-P01	N525-P01	23	325	支	MILL	
45	N525	铝料加工图	N525-P02	N525-P02	58.5	4	支	MILL	
46	N525	铝料加工图	N525-P03	N525-P03	34.5	1	支	MILL	
47	N536	铝料加工图	N536-P01	N536-P01	3269	18	支	MILL	
48	N536	铝料加工图	N536-P02	N536-P02	814	9	支	MILL	
49	N536	铝料加工图	N536-P03	N536-P03	749	9	支	MILL	
50	N544	铝料加工图	N544-P01	N544-P01	2360	44	支	MILL	
51	N544	铝料加工图	N544-P02	N544-P02	2360	37	支	MILL	

序号	型材模号	物料描述	图号	部件编号	长度 (mm)	数量	单位	颜色	备注
52	N544	铝料加工图	N544-P03	N544-P03	2210	2	支	58.5	
53	N544	铝料加工图	N544-P04	N544-P04	2210	3	支	MILL	
54	N544	铝料加工图	N544-P05	N544-P05	2440	1	支	MILL	
55	N544	铝料加工图	N544-P06	N544-P06	2022	1	支	MILL	
56	N544	铝料加工图	N544-P07	N544-P07	2022	3	支	MILL	
57	N544	铝料加工图	N544-P08	N544-P08	2630	1	支	MILL	
58	N614	铝料加工图	N614-P01	N614-P01	2658	18	支	MILL	
59	N614	铝料加工图	N614-P02	N614-P02	224	5	支	MILL	
60	N614	铝料加工图	N614-P03	N614-P03	224	4	支	MILL	
61	N660	铝料加工图	N660-P01	N660-P01	553	18	支	MILL	
62	N660	铝料加工图	N660-P02	N660-P02	553	18	支	MILL	
63	X86047	铝料加工图	X86047-P01	X86047-P01	3276	86	支	AL2: ECK3X10063S-XF1(深灰色)	
64	X86047	铝料加工图	X86047-P02	X86047-P02	3276	10	支	AL2: ECK3X10063S-XF1(深灰色)	
65	X86047	铝料加工图	X86047-P03	X86047-P03	3126	10	支	AL2: ECK3X10063S-XF1(深灰色)	
66	X86047	铝料加工图	X86047-P04	X86047-P04	821	74	支	AL2: ECK3X10063S-XF1(深灰色)	修改B
67	X86047	铝料加工图	X86047-P05	X86047-P05	3356	3	支	AL2: ECK3X10063S-XF1(深灰色)	
68	X86047	铝料加工图	X86047-P06	X86047-P06	2633.5	7	支	AL2: ECK3X10063S-XF1(深灰色)	
69	X86047	铝料加工图	X86047-P07	X86047-P07	3253.5	3	支	AL2: ECK3X10063S-XF1(深灰色)	
70	X86047	铝料加工图	X86047-P13	X86047-P13	757.5	11	支	AL2: ECK3X10063S-XF1(深灰色)	
71	X86047	铝料加工图	X86047-P16	X86047-P16	821	1	支	AL2: ECK3X10063S-XF1(深灰色)	
72	X86048	铝料加工图	X86048-P01	X86048-P01	3276	41	支	AL2: ECK3X10063S-XF1(深灰色)	
73	X86048	铝料加工图	X86048-P02	X86048-P02	3276	30	支	AL2: ECK3X10063S-XF1(深灰色)	
74	X86048	铝料加工图	X86048-P03	X86048-P03	3276	8	支	AL2: ECK3X10063S-XF1(深灰色)	
75	X86048	铝料加工图	X86048-P04	X86048-P04	3126	9	支	AL2: ECK3X10063S-XF1(深灰色)	
76	X86048	铝料加工图	X86048-P05	X86048-P05	3356	3	支	AL2: ECK3X10063S-XF1(深灰色)	
77	X86048	铝料加工图	X86048-P06	X86048-P06	2633.5	6	支	AL2: ECK3X10063S-XF1(深灰色)	
78	X86048	铝料加工图	X86048-P08	X86048-P08	3253.5	3	支	AL2: ECK3X10063S-XF1(深灰色)	
79	X86049	铝料加工图	X86049-P01	X86049-P01	3276	84	支	AL2: ECK3X10063S-XF1(深灰色)	
80	X86049	铝料加工图	X86049-P02	X86049-P02	3276	10	支	AL2: ECK3X10063S-XF1(深灰色)	
81	X86049	铝料加工图	X86049-P03	X86049-P03	3126	7	支	AL2: ECK3X10063S-XF1(深灰色)	
82	X86049	铝料加工图	X86049-P04	X86049-P04	821	75	支	AL2: ECK3X10063S-XF1(深灰色)	修改B
83	X86049	铝料加工图	X86049-P05	X86049-P05	3356	3	支	AL2: ECK3X10063S-XF1(深灰色)	
84	X86049	铝料加工图	X86049-P06	X86049-P06	2633.5	4	支	AL2: ECK3X10063S-XF1(深灰色)	
85	X86049	铝料加工图	X86049-P08	X86049-P08	3253.5	3	支	AL2: ECK3X10063S-XF1(深灰色)	
86	X86049	铝料加工图	X86049-P13	X86049-P13	757.5	12	支	AL2: ECK3X10063S-XF1(深灰色)	
87	X86050	铝料加工图	X86050-P01	X86050-P01	3276	42	支	AL2: ECK3X10063S-XF1(深灰色)	
88	X86050	铝料加工图	X86050-P02	X86050-P02	3276	40	支	AL2: ECK3X10063S-XF1(深灰色)	
89	X86050	铝料加工图	X86050-P03	X86050-P03	3126	12	支	AL2: ECK3X10063S-XF1(深灰色)	
90	X86050	铝料加工图	X86050-P04	X86050-P04	3356	3	支	AL2: ECK3X10063S-XF1(深灰色)	
91	X86050	铝料加工图	X86050-P05	X86050-P05	2633.5	9	支	AL2: ECK3X10063S-XF1(深灰色)	
92	X86050	铝料加工图	X86050-P06	X86050-P06	3253.5	3	支	AL2: ECK3X10063S-XF1(深灰色)	
93	X86051	铝料加工图	X86051-P01	X86051-P01	3276	2	支	AL2: ECK3X10063S-XF1(深灰色)	
94	X86051	铝料加工图	X86051-P02	X86051-P02	3276	18	支	AL2: ECK3X10063S-XF1(深灰色)	
95	X86051	铝料加工图	X86051-P03	X86051-P03	3126	1	支	AL2: ECK3X10063S-XF1(深灰色)	
96	X86051	铝料加工图	X86051-P04	X86051-P04	3126	1	支	AL2: ECK3X10063S-XF1(深灰色)	
97	X86051	铝料加工图	X86051-P05	X86051-P05	821	11	支	AL2: ECK3X10063S-XF1(深灰色)	
98	X86051	铝料加工图	X86051-P06	X86051-P06	3356	1	支	AL2: ECK3X10063S-XF1(深灰色)	
99	X86051	铝料加工图	X86051-P07	X86051-P07	2633.5	1	支	AL2: ECK3X10063S-XF1(深灰色)	
100	X86051	铝料加工图	X86051-P09	X86051-P09	3253.5	1	支	AL2: ECK3X10063S-XF1(深灰色)	
101	X86051	铝料加工图	X86051-P12	X86051-P12	757.5	1	支	AL2: ECK3X10063S-XF1(深灰色)	
102	X86052	铝料加工图	X86052-P01	X86052-P01	3276	20	支	AL2: ECK3X10063S-XF1(深灰色)	
103	X86052	铝料加工图	X86052-P02	X86052-P02	3126	2	支	AL2: ECK3X10063S-XF1(深灰色)	
104	X86052	铝料加工图	X86052-P03	X86052-P03	821	11	支	AL2: ECK3X10063S-XF1(深灰色)	
105	X86052	铝料加工图	X86052-P04	X86052-P04	3356	1	支	AL2: ECK3X10063S-XF1(深灰色)	
106	X86052	铝料加工图	X86052-P05	X86052-P05	2633.5	1	支	AL2: ECK3X10063S-XF1(深灰色)	

序号	型材模号	物料描述	图号	部件编号	长度 (mm)	数量	单位	颜色	备注
107	X86052	铝料加工图	X86052-P07	X86052-P07	3253.5	1	支	AL2: ECK3X10063S-XF1(深灰色)	
108	X86052	铝料加工图	X86052-P09	X86052-P09	757.5	1	支	AL2: ECK3X10063S-XF1(深灰色)	
109	X86053	铝料加工图	X86053-P01	X86053-P01	3276	1	支	AL2: ECK3X10063S-XF1(深灰色)	
110	X86053	铝料加工图	X86053-P02	X86053-P02	821	1	支	AL2: ECK3X10063S-XF1(深灰色)	
111	X86054	铝料加工图	X86054-P01	X86054-P01	3276	1	支	AL2: ECK3X10063S-XF1(深灰色)	
112	X86054	铝料加工图	X86054-P02	X86054-P02	821	1	支	AL2: ECK3X10063S-XF1(深灰色)	
113	X86055	铝料加工图	X86055-P01	X86055-P01	3276	2	支	AL2: ECK3X10063S-XF1(深灰色)	
114	X86055	铝料加工图	X86055-P02	X86055-P02	3276	2	支	AL2: ECK3X10063S-XF1(深灰色)	
115	X86055	铝料加工图	X86055-P03	X86055-P03	3276	12	支	AL2: ECK3X10063S-XF1(深灰色)	
116	X86055	铝料加工图	X86055-P04	X86055-P04	3276	6	支	AL2: ECK3X10063S-XF1(深灰色)	
117	X86055	铝料加工图	X86055-P05	X86055-P05	3276	4	支	AL2: ECK3X10063S-XF1(深灰色)	
118	X86055	铝料加工图	X86055-P06	X86055-P06	3276	5	支	AL2: ECK3X10063S-XF1(深灰色)	
119	X86055	铝料加工图	X86055-P07	X86055-P07	3276	2	支	AL2: ECK3X10063S-XF1(深灰色)	
153	X86056	铝料加工图	X86056-P12	X86056-P12	821	12	支	AL2: ECK3X10063S-XF1(深灰色)	
154	X86056	铝料加工图	X86056-P13	X86056-P13	821	3	支	AL2: ECK3X10063S-XF1(深灰色)	
155	X86056	铝料加工图	X86056-P14	X86056-P14	821	2	支	AL2: ECK3X10063S-XF1(深灰色)	
156	X86056	铝料加工图	X86056-P15	X86056-P15	821	6	支	AL2: ECK3X10063S-XF1(深灰色)	
157	X86056	铝料加工图	X86056-P16	X86056-P16	821	3	支	AL2: ECK3X10063S-XF1(深灰色)	
158	X86056	铝料加工图	X86056-P19	X86056-P19	2633.5	2	支	AL2: ECK3X10063S-XF1(深灰色)	
159	X86056	铝料加工图	X86056-P34	X86056-P34	757.5	2	支	AL2: ECK3X10063S-XF1(深灰色)	
160	X86056	铝料加工图	X86056-P35	X86056-P35	757.5	2	支	AL2: ECK3X10063S-XF1(深灰色)	
161	X86056	铝料加工图	X86056-P36	X86056-P36	757.5	2	支	AL2: ECK3X10063S-XF1(深灰色)	

序号	型材模号	物料描述	图号	部件编号	长度 (mm)	数量	单位	颜色	备注
162	X86056	铝料加工图	X86056-P37	X86056-P37	757.5	2	支	AL2: ECK3X10063S-XF1(深灰色)	
163	X86056	铝料加工图	X86056-P38	X86056-P38	757.5	1	支	AL2: ECK3X10063S-XF1(深灰色)	
164	X86056	铝料加工图	X86056-P39	X86056-P39	3276	2	支	AL2: ECK3X10063S-XF1(深灰色)	
165	X86056	铝料加工图	X86056-P40	X86056-P40	3276	2	支	AL2: ECK3X10063S-XF1(深灰色)	
166	X86057	铝料加工图	X86057-P01	X86057-P01	3276	2	支	AL2: ECK3X10063S-XF1(深灰色)	
167	X86057	铝料加工图	X86057-P02	X86057-P02	3276	8	支	AL2: ECK3X10063S-XF1(深灰色)	
168	X86057	铝料加工图	X86057-P03	X86057-P03	821	2	支	AL2: ECK3X10063S-XF1(深灰色)	
169	X86057	铝料加工图	X86057-P08	X86057-P08	757.5	2	支	AL2: ECK3X10063S-XF1(深灰色)	
170	X86058	铝料加工图	X86058-P01	X86058-P01	3276	10	支	AL2: ECK3X10063S-XF1(深灰色)	
171	X86058	铝料加工图	X86058-P02	X86058-P02	821	2	支	AL2: ECK3X10063S-XF1(深灰色)	
172	X86058	铝料加工图	X86058-P05	X86058-P05	757.5	2	支	AL2: ECK3X10063S-XF1(深灰色)	
173	X86059	铝料加工图	X86059-001-001	X86059-001-001	764	1	支	AL2: ECK3X10063S-XF1(深灰色)	
174	X86059	铝料加工图	X86059-001-001	X86059-001-003	1049	1	支	AL2: ECK3X10063S-XF1(深灰色)	
215	X86059	铝料加工图	X86059-001-071	X86059-001-071	781	16	支	AL2: ECK3X10063S-XF1(深灰色)	
216	X86059	铝料加工图	X86059-001-071	X86059-001-072	531	32	支	AL2: ECK3X10063S-XF1(深灰色)	

序号	型材模号	物料描述	图号	部件编号	长度 (mm)	数量	单位	颜色	备注
217	X86059	铝料加工图	X86059-001-071	X86059-001-073	787	10	支	AL2: ECK3X10063S-XF1(深灰色)	
218	X86059	铝料加工图	X86059-001-071	X86059-001-074	831	8	支	AL2: ECK3X10063S-XF1(深灰色)	
219	X86059	铝料加工图	X86059-001-071	X86059-001-077	621	23	支	AL2: ECK3X10063S-XF1(深灰色)	
220	X86059	铝料加工图	X86059-001-071	X86059-001-078	471	20	支	AL2: ECK3X10063S-XF1(深灰色)	
221	X86059	铝料加工图	X86059-001-071	X86059-001-079	671	2	支	AL2: ECK3X10063S-XF1(深灰色)	
222	X86059	铝料加工图	X86059-001-071	X86059-001-080	1142	3	支	AL2: ECK3X10063S-XF1(深灰色)	
223	X86059	铝料加工图	X86059-001-071	X86059-001-081	1049	2	支	AL2: ECK3X10063S-XF1(深灰色)	
224	X86059	铝料加工图	X86059-001-071	X86059-001-082	566	5	支	AL2: ECK3X10063S-XF1(深灰色)	
225	X86059	铝料加工图	X86059-001-071	X86059-001-083	771	19	支	AL2: ECK3X10063S-XF1(深灰色)	
226	X86059	铝料加工图	X86059-001-071	X86059-001-084	697	4	支	AL2: ECK3X10063S-XF1(深灰色)	
227	X86059	铝料加工图	X86059-001-071	X86059-001-085	641	2	支	AL2: ECK3X10063S-XF1(深灰色)	
228	X86059	铝料加工图	X86059-001-090	X86059-001-090	530	2	支	AL2: ECK3X10063S-XF1(深灰色)	
229	X86059	铝料加工图	X86059-001-090	X86059-001-091	780	16	支	AL2: ECK3X10063S-XF1(深灰色)	
230	X86059	铝料加工图	X86059-001-095	X86059-001-095	465	1	支	AL2: ECK3X10063S-XF1(深灰色)	
231	X86059	铝料加工图	X86059-001-096	X86059-001-096	837.5	2	支	AL2: ECK3X10063S-XF1(深灰色)	
232	X86059	铝料加工图	X86059-001-096	X86059-001-097	682.5	2	支	AL2: ECK3X10063S-XF1(深灰色)	
233	X86059	铝料加工图	X86059-001-101	X86059-001-101	1174	2	支	AL2: ECK3X10063S-XF1(深灰色)	
234	X86059	铝料加工图	X86059-001-101	X86059-001-102	1049	2	支	AL2: ECK3X10063S-XF1(深灰色)	
265	X86059	铝料加工图	X86059-001-160	X86059-001-160	2101	2	支	AL2: ECK3X10063S-XF1(深灰色)	
266	X86059	铝料加工图	X86059-001-A01	X86059-001-A01	829	1	支	AL2: ECK3X10063S-XF1(深灰色)	
267	X86059	铝料加工图	X86059-001-A01	X86059-001-A04	1129	3	支	AL2: ECK3X10063S-XF1(深灰色)	
268	X86059	铝料加工图	X86059-001-A01	X86059-001-A05	1900	3	支	AL2: ECK3X10063S-XF1(深灰色)	
269	X86059	铝料加工图	X86059-001-A01	X86059-001-A06	979	1	支	AL2: ECK3X10063S-XF1(深灰色)	
270	X86059	铝料加工图	X86059-001-A01	X86059-001-A07	1250	1	支	AL2: ECK3X10063S-XF1(深灰色)	
271	X86059	铝料加工图	X86059-001-A01	X86059-001-A08	834	1	支	AL2: ECK3X10063S-XF1(深灰色)	

序号	型材模号	物料描述	图号	部件编号	长度 (mm)	数量	单位	颜色	备注
272	X86059	铝料加工图	X86059-001-A01	X86059-001-A09	674	1	支	AL2: ECK3X10063S-XF1(深灰色)	
273	X86059	铝料加工图	X86059-001-A11	X86059-001-A11	456.5	1	支	AL2: ECK3X10063S-XF1(深灰色)	
274	X86059	铝料加工图	X86059-001-A22	X86059-001-A22	2214	2	支	AL2: ECK3X10063S-XF1(深灰色)	
275	X86059	铝料加工图	X86059-001-A22	X86059-001-A23	1400	2	支	AL2: ECK3X10063S-XF1(深灰色)	
276	X86059	铝料加工图	X86059-001-A22	X86059-001-A24	1129	6	支	AL2: ECK3X10063S-XF1(深灰色)	
277	X86059	铝料加工图	X86059-001-A22	X86059-001-A25	1900	6	支	AL2: ECK3X10063S-XF1(深灰色)	
278	X86059	铝料加工图	X86059-001-A22	X86059-001-A26	979	1	支	AL2: ECK3X10063S-XF1(深灰色)	
279	X86059	铝料加工图	X86059-001-A22	X86059-001-A27	1250	1	支	AL2: ECK3X10063S-XF1(深灰色)	
280	X86059	铝料加工图	X86059-001-A22	X86059-001-A28	834	3	支	AL2: ECK3X10063S-XF1(深灰色)	
281	X86059	铝料加工图	X86059-001-B01	X86059-001-B01	1690	1	支	AL2: ECK3X10063S-XF1(深灰色)	
282	X86059	铝料加工图	X86059-001-B01	X86059-001-B04	1900	3	支	AL2: ECK3X10063S-XF1(深灰色)	
283	X86059	铝料加工图	X86059-001-B01	X86059-001-B05	1129	3	支	AL2: ECK3X10063S-XF1(深灰色)	
284	X86059	铝料加工图	X86059-001-B01	X86059-001-B06	1640	1	支	AL2: ECK3X10063S-XF1(深灰色)	
325	X86060	铝料加工图	X86060-001-001	X86060-001-015	549	3	支	AL2: ECK3X10063S-XF1(深灰色)	
326	X86060	铝料加工图	X86060-001-001	X86060-001-016	1146	3	支	AL2: ECK3X10063S-XF1(深灰色)	

序号	型材模号	物料描述	图号	部件编号	长度 (mm)	数量	单位	颜色	备注
327	X86060	铝料加工图	X86060-001-001	X86060-001-017	1220	1	支	AL2: ECK3X10063S-XF1(深灰色)	
328	X86060	铝料加工图	X86060-001-001	X86060-001-018	1871	3	支	AL2: ECK3X10063S-XF1(深灰色)	
329	X86060	铝料加工图	X86060-001-001	X86060-001-019	1771	3	支	AL2: ECK3X10063S-XF1(深灰色)	
330	X86060	铝料加工图	X86060-001-001	X86060-001-020	1614	2	支	AL2: ECK3X10063S-XF1(深灰色)	
331	X86060	铝料加工图	X86060-001-001	X86060-001-021	644	1	支	AL2: ECK3X10063S-XF1(深灰色)	
332	X86060	铝料加工图	X86060-001-001	X86060-001-022	1262	2	支	AL2: ECK3X10063S-XF1(深灰色)	
333	X86060	铝料加工图	X86060-001-001	X86060-001-023	849	1	支	AL2: ECK3X10063S-XF1(深灰色)	
334	X86060	铝料加工图	X86060-001-001	X86060-001-024	1574	2	支	AL2: ECK3X10063S-XF1(深灰色)	
335	X86060	铝料加工图	X86060-001-001	X86060-001-025	1441	2	支	AL2: ECK3X10063S-XF1(深灰色)	
336	X86060	铝料加工图	X86060-001-001	X86060-001-026	839	3	支	AL2: ECK3X10063S-XF1(深灰色)	
337	X86060	铝料加工图	X86060-001-031	X86060-001-031	1269	2	支	AL2: ECK3X10063S-XF1(深灰色)	
338	X86060	铝料加工图	X86060-001-031	X86060-001-032	859	1	支	AL2: ECK3X10063S-XF1(深灰色)	
339	X86060	铝料加工图	X86060-001-031	X86060-001-033	1119	5	支	AL2: ECK3X10063S-XF1(深灰色)	
340	X86060	铝料加工图	X86060-001-031	X86060-001-034	865	1	支	AL2: ECK3X10063S-XF1(深灰色)	
341	X86060	铝料加工图	X86060-001-031	X86060-001-035	1141	2	支	AL2: ECK3X10063S-XF1(深灰色)	
342	X86060	铝料加工图	X86060-001-031	X86060-001-036	1703	2	支	AL2: ECK3X10063S-XF1(深灰色)	
343	X86060	铝料加工图	X86060-001-031	X86060-001-037	1378	3	支	AL2: ECK3X10063S-XF1(深灰色)	
344	X86060	铝料加工图	X86060-001-031	X86060-001-038	2157	3	支	AL2: ECK3X10063S-XF1(深灰色)	
375	X86060	铝料加工图	X86060-001-061	X86060-001-076	1463	2	支	AL2: ECK3X10063S-XF1(深灰色)	
376	X86060	铝料加工图	X86060-001-061	X86060-001-077	851	2	支	AL2: ECK3X10063S-XF1(深灰色)	
377	X86060	铝料加工图	X86060-001-061	X86060-001-078	726	2	支	AL2: ECK3X10063S-XF1(深灰色)	
378	X86060	铝料加工图	X86060-001-061	X86060-001-079	1276	2	支	AL2: ECK3X10063S-XF1(深灰色)	
379	X86060	铝料加工图	X86060-001-080	X86060-001-080	2210	2	支	AL2: ECK3X10063S-XF1(深灰色)	
380	X86060	铝料加工图	X86060-001-080	X86060-001-081	881	2	支	AL2: ECK3X10063S-XF1(深灰色)	
381	X86060	铝料加工图	X86060-001-090	X86060-001-091	881	2	支	AL2: ECK3X10063S-XF1(深灰色)	

序号	型材模号	物料描述	图号	部件编号	长度 (mm)	数量	单位	颜色	备注
382	X86060	铝料加工图	X86060-001-101	X86060-001-101	859	2	支	AL2: ECK3X10063S-XF1(深灰色)	
383	X86060	铝料加工图	X86060-001-101	X86060-001-102	865	6	支	AL2: ECK3X10063S-XF1(深灰色)	
384	X86060	铝料加工图	X86060-001-101	X86060-001-103	609	12	支	AL2: ECK3X10063S-XF1(深灰色)	
385	X86060	铝料加工图	X86060-001-101	X86060-001-105	699	14	支	AL2: ECK3X10063S-XF1(深灰色)	
386	X86060	铝料加工图	X86060-001-101	X86060-001-106	549	8	支	AL2: ECK3X10063S-XF1(深灰色)	
387	X86060	铝料加工图	X86060-001-101	X86060-001-107	1220	1	支	AL2: ECK3X10063S-XF1(深灰色)	
388	X86060	铝料加工图	X86060-001-101	X86060-001-108	644	2	支	AL2: ECK3X10063S-XF1(深灰色)	
389	X86060	铝料加工图	X86060-001-101	X86060-001-109	849	1	支	AL2: ECK3X10063S-XF1(深灰色)	
390	X86060	铝料加工图	X86060-001-110	X86060-001-110	859	4	支	AL2: ECK3X10063S-XF1(深灰色)	
391	X86060	铝料加工图	X86060-001-110	X86060-001-111	609	12	支	AL2: ECK3X10063S-XF1(深灰色)	
392	X86060	铝料加工图	X86060-001-110	X86060-001-112	865	4	支	AL2: ECK3X10063S-XF1(深灰色)	
393	X86060	铝料加工图	X86060-001-110	X86060-001-114	549	12	支	AL2: ECK3X10063S-XF1(深灰色)	
394	X86060	铝料加工图	X86060-001-110	X86060-001-115	699	9	支	AL2: ECK3X10063S-XF1(深灰色)	
435	X86060	铝料加工图	X86060-001-A51	X86060-001-A51	936.5	1	支	AL2: ECK3X10063S-XF1(深灰色)	
436	X86060	铝料加工图	X86060-001-A52	X86060-001-A52	776.5	1	支	AL2: ECK3X10063S-XF1(深灰色)	

序号	型材模号	物料描述	图号	部件编号	长度 (mm)	数量	单位	颜色	备注
437	X86060	铝料加工图	X86060-001-B01	X86060-001-B01	1792.5	3	支	AL2: ECK3X10063S-XF1(深灰色)	
438	X86060	铝料加工图	X86060-001-B01	X86060-001-B02	1646.5	2	支	AL2: ECK3X10063S-XF1(深灰色)	
439	X86060	铝料加工图	X86060-001-B01	X86060-001-B03	681.5	2	支	AL2: ECK3X10063S-XF1(深灰色)	
440	X86060	铝料加工图	X86060-001-B01	X86060-001-B04	2002.5	9	支	AL2: ECK3X10063S-XF1(深灰色)	
441	X86060	铝料加工图	X86060-001-B01	X86060-001-B05	1231.5	9	支	AL2: ECK3X10063S-XF1(深灰色)	
442	X86060	铝料加工图	X86060-001-B01	X86060-001-B06	1742.5	2	支	AL2: ECK3X10063S-XF1(深灰色)	
443	X86060	铝料加工图	X86060-001-B01	X86060-001-B07	775.5	2	支	AL2: ECK3X10063S-XF1(深灰色)	
444	X86060	铝料加工图	X86060-001-B01	X86060-001-B08	2064.5	3	支	AL2: ECK3X10063S-XF1(深灰色)	
445	X86060	铝料加工图	X86060-001-B01	X86060-001-B09	936.5	2	支	AL2: ECK3X10063S-XF1(深灰色)	
446	X86060	铝料加工图	X86060-001-B01	X86060-001-B11	1390.5	2	支	AL2: ECK3X10063S-XF1(深灰色)	
447	X86060	铝料加工图	X86060-001-B51	X86060-001-B51	2064.5	1	支	AL2: ECK3X10063S-XF1(深灰色)	
448	X86060	铝料加工图	X86060-001-B51	X86060-001-B52	936.5	1	支	AL2: ECK3X10063S-XF1(深灰色)	
449	X86061	铝料加工图	X86061-001-001	X86061-001-001	1174	2	支	AL2: ECK3X10063S-XF1(深灰色)	
450	X86061	铝料加工图	X86061-001-001	X86061-001-002	1049	2	支	AL2: ECK3X10063S-XF1(深灰色)	
451	X86061	铝料加工图	X86061-001-001	X86061-001-003	1353	8	支	AL2: ECK3X10063S-XF1(深灰色)	
452	X86061	铝料加工图	X86061-001-001	X86061-001-005	1024	6	支	AL2: ECK3X10063S-XF1(深灰色)	
453	X86061	铝料加工图	X86061-001-001	X86061-001-006	1040	4	支	AL2: ECK3X10063S-XF1(深灰色)	
484	X86061	铝料加工图	X86061-001-041	X86061-001-042	1400	2	支	AL2: ECK3X10063S-XF1(深灰色)	
485	X86061	铝料加工图	X86061-001-041	X86061-001-043	1129	6	支	AL2: ECK3X10063S-XF1(深灰色)	
486	X86061	铝料加工图	X86061-001-041	X86061-001-044	1900	6	支	AL2: ECK3X10063S-XF1(深灰色)	
487	X86061	铝料加工图	X86061-001-041	X86061-001-045	979	1	支	AL2: ECK3X10063S-XF1(深灰色)	
488	X86061	铝料加工图	X86061-001-041	X86061-001-046	1250	1	支	AL2: ECK3X10063S-XF1(深灰色)	
489	X86061	铝料加工图	X86061-001-041	X86061-001-047	834	3	支	AL2: ECK3X10063S-XF1(深灰色)	
490	X86061	铝料加工图	X86061-001-051	X86061-001-051	1690	2	支	AL2: ECK3X10063S-XF1(深灰色)	
491	X86061	铝料加工图	X86061-001-051	X86061-001-052	1544	2	支	AL2: ECK3X10063S-XF1(深灰色)	

序号	型材模号	物料描述	图号	部件编号	长度 (mm)	数量	单位	颜色	备注
492	X86061	铝料加工图	X86061-001-051	X86061-001-053	1900	6	支	AL2: ECK3X10063S-XF1(深灰色)	
493	X86061	铝料加工图	X86061-001-051	X86061-001-054	1129	6	支	AL2: ECK3X10063S-XF1(深灰色)	
494	X86061	铝料加工图	X86061-001-051	X86061-001-055	1640	1	支	AL2: ECK3X10063S-XF1(深灰色)	
495	X86061	铝料加工图	X86061-001-051	X86061-001-056	673	1	支	AL2: ECK3X10063S-XF1(深灰色)	
496	X86061	铝料加工图	X86061-001-051	X86061-001-057	1962	3	支	AL2: ECK3X10063S-XF1(深灰色)	
497	X86061	铝料加工图	X86061-001-051	X86061-001-058	834	2	支	AL2: ECK3X10063S-XF1(深灰色)	
498	X86061	铝料加工图	X86061-001-051	X86061-001-059	579	2	支	AL2: ECK3X10063S-XF1(深灰色)	
499	X86061	铝料加工图	X86061-001-061	X86061-001-061	744	12	支	AL2: ECK3X10063S-XF1(深灰色)	
500	X86061	铝料加工图	X86061-001-065	X86061-001-065	1325.5	1	支	AL2: ECK3X10063S-XF1(深灰色)	
501	X86062	铝料加工图	X86062-001-001	X86062-001-001	781	16	支	AL2: ECK3X10063S-XF1(深灰色)	
502	X86062	铝料加工图	X86062-001-001	X86062-001-002	531	8	支	AL2: ECK3X10063S-XF1(深灰色)	
503	X86062	铝料加工图	X86062-001-001	X86062-001-003	787	10	支	AL2: ECK3X10063S-XF1(深灰色)	
544	X86063	铝料加工图	X86063-001-061	X86063-001-062	621	14	支	AL2: ECK3X10063S-XF1(深灰色)	
545	X86063	铝料加工图	X86063-001-061	X86063-001-063	471	8	支	AL2: ECK3X10063S-XF1(深灰色)	
546	X86063	铝料加工图	X86063-001-061	X86063-001-064	531	10	支	AL2: ECK3X10063S-XF1(深灰色)	

序号	型材模号	物料描述	图号	部件编号	长度 (mm)	数量	单位	颜色	备注
547	X86069	铝料加工图	X86069-001	X86069-001-01	566	1	支	AL2: ECK3X10063S-XF1(深灰色)	
548	X86069	铝料加工图	X86069-001	X86069-001-02	771	2	支	AL2: ECK3X10063S-XF1(深灰色)	
549	X86069	铝料加工图	X86069-001	X86069-001-03	697	1	支	AL2: ECK3X10063S-XF1(深灰色)	
550	X86070	铝料加工图	X86070-001-051	X86070-001-058	1119	1	支	AL2: ECK3X10063S-XF1(深灰色)	
551	X86070	铝料加工图	X86070-001-051	X86070-001-060	609	1	支	AL2: ECK3X10063S-XF1(深灰色)	
552	X86070	铝料加工图	X86070-001-061	X86070-001-062	1119	1	支	AL2: ECK3X10063S-XF1(深灰色)	
553	X86070	铝料加工图	X86070-001-061	X86070-001-069	1699	1	支	AL2: ECK3X10063S-XF1(深灰色)	
554	X86070	铝料加工图	X86070-001-061	X86070-001-070	865	1	支	AL2: ECK3X10063S-XF1(深灰色)	
555	X86070	铝料加工图	X86070-001-061	X86070-001-070a	1135	1	支	AL2: ECK3X10063S-XF1(深灰色)	
556	X86070	铝料加工图	X86070-001-071	X86070-001-071	1387	2	支	AL2: ECK3X10063S-XF1(深灰色)	
557	X86070	铝料加工图	X86070-001-071	X86070-001-072	778	1	支	AL2: ECK3X10063S-XF1(深灰色)	
558	X86070	铝料加工图	X86070-001-071	X86070-001-073	1608	1	支	AL2: ECK3X10063S-XF1(深灰色)	
559	X86070	铝料加工图	X86070-001-075	X86070-001-075	2340.5	1	支	AL2: ECK3X10063S-XF1(深灰色)	
560	X86070	铝料加工图	X86070-001-078	X86070-001-078	1670.5	1	支	AL2: ECK3X10063S-XF1(深灰色)	
561	X86070	铝料加工图	X86070-001-081	X86070-001-082	865	1	支	AL2: ECK3X10063S-XF1(深灰色)	
562	X86070	铝料加工图	X86070-001-081	X86070-001-084	699	1	支	AL2: ECK3X10063S-XF1(深灰色)	
563	X86070	铝料加工图	X86070-001-085	X86070-001-088	699	1	支	AL2: ECK3X10063S-XF1(深灰色)	
597	X86071	铝料加工图	X86071-P01	X86071-P01-30	1353.5	6	支	AL2: ECK3X10063S-XF1(深灰色)	
598	X86071	铝料加工图	X86071-P01	X86071-P01-31	791	5	支	AL2: ECK3X10063S-XF1(深灰色)	
599	X86071	铝料加工图	X86071-P01	X86071-P01-32	702	12	支	AL2: ECK3X10063S-XF1(深灰色)	
600	X86071	铝料加工图	X86071-P01	X86071-P01-33	720	10	支	AL2: ECK3X10063S-XF1(深灰色)	
601	X86071	铝料加工图	X86071-P01	X86071-P01-34	1119.5	8	支	AL2: ECK3X10063S-XF1(深灰色)	

序号	型材模号	物料描述	图号	部件编号	长度 (mm)	数量	单位	颜色	备注
602	X86071	铝料加工图	X86071-P01	X86071-P01-35	1592	8	支	AL2: ECK3X10063S-XF1(深灰色)	
603	X86071	铝料加工图	X86071-P01	X86071-P01-36	577	31	支	AL2: ECK3X10063S-XF1(深灰色)	
604	X86071	铝料加工图	X86071-P01	X86071-P01-37	862	24	支	AL2: ECK3X10063S-XF1(深灰色)	
605	X86071	铝料加工图	X86071-P01	X86071-P01-38	1990	14	支	AL2: ECK3X10063S-XF1(深灰色)	
606	X86071	铝料加工图	X86071-P01	X86071-P01-39	782	105	支	AL2: ECK3X10063S-XF1(深灰色)	
607	X86071	铝料加工图	X86071-P01	X86071-P01-40	1520	22	支	AL2: ECK3X10063S-XF1(深灰色)	
608	X86071	铝料加工图	X86071-P01	X86071-P01-41	1332	14	支	AL2: ECK3X10063S-XF1(深灰色)	
609	X86071	铝料加工图	X86071-P01	X86071-P01-42	708	31	支	AL2: ECK3X10063S-XF1(深灰色)	
610	X86071	铝料加工图	X86071-P01	X86071-P01-43	1195	10	支	AL2: ECK3X10063S-XF1(深灰色)	
611	X86071	铝料加工图	X86071-P01	X86071-P01-44	1457	10	支	AL2: ECK3X10063S-XF1(深灰色)	
612	X86071	铝料加工图	X86071-P01	X86071-P01-45	845	10	支	AL2: ECK3X10063S-XF1(深灰色)	
613	X86071	铝料加工图	X86071-P01	X86071-P01-46	1270	10	支	AL2: ECK3X10063S-XF1(深灰色)	
614	X86071	铝料加工图	X86071-P01	X86071-P01-47	1507	10	支	AL2: ECK3X10063S-XF1(深灰色)	
615	X86071	铝料加工图	X86071-P01	X86071-P01-48	652	12	支	AL2: ECK3X10063S-XF1(深灰色)	
616	X86071	铝料加工图	X86071-P01	X86071-P01-49	1060	12	支	AL2: ECK3X10063S-XF1(深灰色)	修改B
617	X86071	铝料加工图	X86071-P02	X86071-P02-01	541.5	18	支	AL2: ECK3X10063S-XF1(深灰色)	
650	X86071	铝料加工图	X86071-P02R	X86071-P02R-14	1074	5	支	AL2: ECK3X10063S-XF1(深灰色)	
651	X86071	铝料加工图	X86071-P02R	X86071-P02R-16	623	0	支	AL2: ECK3X10063S-XF1(深灰色)	取消B
652	X86071	铝料加工图	X86071-P02R	X86071-P02R-17	632	8	支	AL2: ECK3X10063S-XF1(深灰色)	修改B
653	X86071	铝料加工图	X86071-P02R	X86071-P02R-18	607	4	支	AL2: ECK3X10063S-XF1(深灰色)	
654	X86071	铝料加工图	X86071-P02R	X86071-P02R-19	1052	4	支	AL2: ECK3X10063S-XF1(深灰色)	
655	X86071	铝料加工图	X86071-P02R	X86071-P02R-20	1572	4	支	AL2: ECK3X10063S-XF1(深灰色)	
656	X86071	铝料加工图	X86071-P02R	X86071-P02R-21	632	0	支	AL2: ECK3X10063S-XF1(深灰色)	取消B

序号	型材模号	物料描述	图号	部件编号	长度 (mm)	数量	单位	颜色	备注
657	X86071	铝料加工图	X86071-P03	X86071-P03-01	2120.5	4	支	AL2: ECK3X10063S-XF1(深灰色)	
658	X86071	铝料加工图	X86071-P03	X86071-P03-02	1202	4	支	AL2: ECK3X10063S-XF1(深灰色)	
659	X86071	铝料加工图	X86071-P03	X86071-P03-03	791.5	45	支	AL2: ECK3X10063S-XF1(深灰色)	
660	X86071	铝料加工图	X86071-P03	X86071-P03-04	1381	9	支	AL2: ECK3X10063S-XF1(深灰色)	
661	X86071	铝料加工图	X86071-P03	X86071-P03-05	1052	9	支	AL2: ECK3X10063S-XF1(深灰色)	
662	X86071	铝料加工图	X86071-P03	X86071-P03-06	542	14	支	AL2: ECK3X10063S-XF1(深灰色)	
663	X86071	铝料加工图	X86071-P03	X86071-P03-07	1602	10	支	AL2: ECK3X10063S-XF1(深灰色)	
664	X86071	铝料加工图	X86071-P03	X86071-P03-08	798	13	支	AL2: ECK3X10063S-XF1(深灰色)	
665	X86071	铝料加工图	X86071-P03	X86071-P03-09	1074	4	支	AL2: ECK3X10063S-XF1(深灰色)	
666	X86071	铝料加工图	X86071-P03	X86071-P03-10	1635.5	4	支	AL2: ECK3X10063S-XF1(深灰色)	
667	X86071	铝料加工图	X86071-P03	X86071-P03-11	842	14	支	AL2: ECK3X10063S-XF1(深灰色)	
668	X86071	铝料加工图	X86071-P03	X86071-P03-12	1311	5	支	AL2: ECK3X10063S-XF1(深灰色)	
669	X86071	铝料加工图	X86071-P03	X86071-P03-13	2090.5	5	支	AL2: ECK3X10063S-XF1(深灰色)	
670	X86071	铝料加工图	X86071-P03	X86071-P03-14	1136	4	支	AL2: ECK3X10063S-XF1(深灰色)	
692	X86071	铝料加工图	X86071-P03R	X86071-P03R-16	623	0	支	AL2: ECK3X10063S-XF1(深灰色)	取消B
693	X86071	铝料加工图	X86071-P03R	X86071-P03R-17	1632	4	支	AL2: ECK3X10063S-XF1(深灰色)	
694	X86071	铝料加工图	X86071-P03R	X86071-P03R-18	1428	4	支	AL2: ECK3X10063S-XF1(深灰色)	
695	X86071	铝料加工图	X86071-P03R	X86071-P03R-19	482	6	支	AL2: ECK3X10063S-XF1(深灰色)	
696	X86071	铝料加工图	X86071-P03R	X86071-P03R-20	632	4	支	AL2: ECK3X10063S-XF1(深灰色)	修改B
697	X86071	铝料加工图	X86071-P04	X86071-P04-01	813	206	支	AL2: ECK3X10063S-XF1(深灰色)	修改B
698	X86071	铝料加工图	X86071-P04	X86071-P04-02	749.5	492	支	AL2: ECK3X10063S-XF1(深灰色)	
699	X86071	铝料加工图	X86071-P04	X86071-P04-03	668	252	支	AL2: ECK3X10063S-XF1(深灰色)	
700	X86071	铝料加工图	X86071-P04	X86071-P04-04	2491.5	226	支	AL2: ECK3X10063S-XF1(深灰色)	
701	X86071	铝料加工图	X86071-P04	X86071-P04-05	979.5	16	支	AL2: ECK3X10063S-XF1(深灰色)	
702	X86071	铝料加工图	X86071-P04	X86071-P04-06	457	50	支	AL2: ECK3X10063S-XF1(深灰色)	
703	X86071	铝料加工图	X86071-P04	X86071-P04-07	438	28	支	AL2: ECK3X10063S-XF1(深灰色)	
704	X86071	铝料加工图	X86071-P04	X86071-P04-08	2761.5	8	支	AL2: ECK3X10063S-XF1(深灰色)	
705	X86071	铝料加工图	X86071-P04	X86071-P04-09	2341.5	30	支	AL2: ECK3X10063S-XF1(深灰色)	
706	X86071	铝料加工图	X86071-P04	X86071-P04-10	2141.5	14	支	AL2: ECK3X10063S-XF1(深灰色)	
707	X86071	铝料加工图	X86071-P04	X86071-P04-11	1798.5	212	支	AL2: ECK3X10063S-XF1(深灰色)	
708	X86071	铝料加工图	X86071-P04	X86071-P04-12	1648.5	44	支	AL2: ECK3X10063S-XF1(深灰色)	
709	X86071	铝料加工图	X86071-P04	X86071-P04-13	1448.5	20	支	AL2: ECK3X10063S-XF1(深灰色)	
710	X86071	铝料加工图	X86071-P04	X86071-P04-14	625	8	支	AL2: ECK3X10063S-XF1(深灰色)	
711	X86072	铝料加工图	X86072-001	X86072-001-02	795	4	支	AL2: ECK3X10063S-XF1(深灰色)	

序号	型材模号	物料描述	图号	部件编号	长度 (mm)	数量	单位	颜色	备注
712	X86072	铝料加工图	X86072-001	X86072-001-03	801	10	支	AL2: ECK3X10063S-XF1(深灰色)	
713	X86072	铝料加工图	X86072-001	X86072-001-04	1156	3	支	AL2: ECK3X10063S-XF1(深灰色)	
714	X86072	铝料加工图	X86072-001	X86072-001-05	1063	2	支	AL2: ECK3X10063S-XF1(深灰色)	修改B
715	X86072	铝料加工图	X86072-001	X86072-001-06	794.5	28	支	AL2: ECK3X10063S-XF1(深灰色)	
716	X86072	铝料加工图	X86072-001	X86072-001-07	545	8	支	AL2: ECK3X10063S-XF1(深灰色)	
717	X86072	铝料加工图	X86072-001	X86072-001-08	845	8	支	AL2: ECK3X10063S-XF1(深灰色)	
718	X86072	铝料加工图	X86072-001	X86072-001-09	544.5	2	支	AL2: ECK3X10063S-XF1(深灰色)	
719	X86072	铝料加工图	X86072-001	X86072-001-10	785	0	支	AL2: ECK3X10063S-XF1(深灰色)	取消C
720	X86072	铝料加工图	X86072-001	X86072-001-11	711	0	支	AL2: ECK3X10063S-XF1(深灰色)	取消C
721	X86072	铝料加工图	X86072-001	X86072-001-12	580	0	支	AL2: ECK3X10063S-XF1(深灰色)	取消C
722	X86072	铝料加工图	X86072-001	X86072-001-13	655	0	支	AL2: ECK3X10063S-XF1(深灰色)	取消C
743	X86072	铝料加工图	X86072-003	X86072-003	1808.5	67	支	AL2: ECK3X10063S-XF1(深灰色)	
744	X86072	铝料加工图	X86072-004	X86072-004	1808.5	65	支	AL2: ECK3X10063S-XF1(深灰色)	
745	X86072	铝料加工图	X86072-005	X86072-005	844.5	2	支	AL2: ECK3X10063S-XF1(深灰色)	
746	X86072	铝料加工图	X86072-006	X86072-006	844.5	2	支	AL2: ECK3X10063S-XF1(深灰色)	
747	X86072	铝料加工图	X86072-007	X86072-007-01	801	4	支	AL2: ECK3X10063S-XF1(深灰色)	修改B
748	X86072	铝料加工图	X86072-007	X86072-007-02	794.5	0	支	AL2: ECK3X10063S-XF1(深灰色)	取消B
749	X86072	铝料加工图	X86072-008	X86072-008-01	801	6	支	AL2: ECK3X10063S-XF1(深灰色)	新增B
750	X86072	铝料加工图	X86072-008	X86072-008-02	794.5	2	支	AL2: ECK3X10063S-XF1(深灰色)	新增B
751	X86072	铝料加工图	X86072-011	X86072-011-01	635	12	支	AL2: ECK3X10063S-XF1(深灰色)	
752	X86072	铝料加工图	X86072-011	X86072-011-02	485	8	支	AL2: ECK3X10063S-XF1(深灰色)	
753	X86072	铝料加工图	X86072-011	X86072-011-03	545	10	支	AL2: ECK3X10063S-XF1(深灰色)	
754	X86072	铝料加工图	X86072-011	X86072-011-04	626	0	支	AL2: ECK3X10063S-XF1(深灰色)	取消B
755	X86072	铝料加工图	X86072-012	X86072-012-01	635	12	支	AL2: ECK3X10063S-XF1(深灰色)	
756	X86072	铝料加工图	X86072-012	X86072-012-02	485	8	支	AL2: ECK3X10063S-XF1(深灰色)	
757	X86072	铝料加工图	X86072-012	X86072-012-03	545	10	支	AL2: ECK3X10063S-XF1(深灰色)	
758	X86072	铝料加工图	X86072-012	X86072-012-04	626	0	支	AL2: ECK3X10063S-XF1(深灰色)	取消B
759	X86072	铝料加工图	X86072-013	X86072-013	1808.5	32	支	AL2: ECK3X10063S-XF1(深灰色)	
760	X86072	铝料加工图	X86072-014	X86072-014	1808.5	32	支	AL2: ECK3X10063S-XF1(深灰色)	
761	X86072	铝料加工图	X86072-021	X86072-021-01	635	7	支	AL2: ECK3X10063S-XF1(深灰色)	
762	X86072	铝料加工图	X86072-021	X86072-021-02	485	12	支	AL2: ECK3X10063S-XF1(深灰色)	
763	X86072	铝料加工图	X86072-021	X86072-021-03	545	14	支	AL2: ECK3X10063S-XF1(深灰色)	
764	X86072	铝料加工图	X86072-021	X86072-021-04	685	2	支	AL2: ECK3X10063S-XF1(深灰色)	
765	X86072	铝料加工图	X86072-021	X86072-021-05	487	1	支	AL2: ECK3X10063S-XF1(深灰色)	
766	X86072	铝料加工图	X86072-021	X86072-021-06	626	0	支	AL2: ECK3X10063S-XF1(深灰色)	取消B

序号	型材模号	物料描述	图号	部件编号	长度 (mm)	数量	单位	颜色	备注
767	X86072	铝料加工图	X86072-022	X86072-022-01	635	9	支	AL2: ECK3X10063S-XF1(深灰色)	修改B
768	X86072	铝料加工图	X86072-022	X86072-022-02	485	12	支	AL2: ECK3X10063S-XF1(深灰色)	
769	X86072	铝料加工图	X86072-022	X86072-022-03	545	14	支	AL2: ECK3X10063S-XF1(深灰色)	
770	X86072	铝料加工图	X86072-022	X86072-022-04	685	2	支	AL2: ECK3X10063S-XF1(深灰色)	
771	X86072	铝料加工图	X86072-022	X86072-022-05	487	1	支	AL2: ECK3X10063S-XF1(深灰色)	
772	X86072	铝料加工图	X86072-022	X86072-022-06	626	0	支	AL2: ECK3X10063S-XF1(深灰色)	取消B
773	X86072	铝料加工图	X86072-023	X86072-023	1808.5	38	支	AL2: ECK3X10063S-XF1(深灰色)	
774	X86072	铝料加工图	X86072-024	X86072-024	1808.5	38	支	AL2: ECK3X10063S-XF1(深灰色)	
775	X86072	铝料加工图	X86072-032	X86072-032-01	785	2	支	AL2: ECK3X10063S-XF1(深灰色)	
776	X86072	铝料加工图	X86072-032	X86072-032-02	711	1	支	AL2: ECK3X10063S-XF1(深灰色)	
777	X86072	铝料加工图	X86072-032	X86072-032-03	580	1	支	AL2: ECK3X10063S-XF1(深灰色)	
778	X86072	铝料加工图	X86072-033	X86072-033	1658.5	22	支	AL2: ECK3X10063S-XF1(深灰色)	
779	X86072	铝料加工图	X86072-034	X86072-034	1658.5	22	支	AL2: ECK3X10063S-XF1(深灰色)	
780	X86072	铝料加工图	X86072-035	X86072-035	1458.5	10	支	AL2: ECK3X10063S-XF1(深灰色)	
781	X86072	铝料加工图	X86072-036	X86072-036	1458.5	10	支	AL2: ECK3X10063S-XF1(深灰色)	
782	X86072	铝料加工图	X86072-037	X86072-037	635	4	支	AL2: ECK3X10063S-XF1(深灰色)	
783	X86072	铝料加工图	X86072-038	X86072-038	635	4	支	AL2: ECK3X10063S-XF1(深灰色)	
784	X86072	铝料加工图	X86072-039	X86072-039-10	785	20	支	AL2: ECK3X10063S-XF1(深灰色)	新增C
785	X86072	铝料加工图	X86072-039	X86072-039-11	711	6	支	AL2: ECK3X10063S-XF1(深灰色)	新增C
786	X86072	铝料加工图	X86072-039	X86072-039-12	580	6	支	AL2: ECK3X10063S-XF1(深灰色)	新增C
787	X86072	铝料加工图	X86072-039	X86072-039-13	655	2	支	AL2: ECK3X10063S-XF1(深灰色)	新增C
788	X86072	铝料加工图	X86072-039	X86072-039-14	705	2	支	AL2: ECK3X10063S-XF1(深灰色)	新增C
789	X86072	铝料加工图	X86072-040	X86072-040-10	785	18	支	AL2: ECK3X10063S-XF1(深灰色)	新增C
790	X86072	铝料加工图	X86072-040	X86072-040-11	711	5	支	AL2: ECK3X10063S-XF1(深灰色)	新增C
791	X86072	铝料加工图	X86072-040	X86072-040-12	580	5	支	AL2: ECK3X10063S-XF1(深灰色)	新增C
792	X86072	铝料加工图	X86072-040	X86072-040-13	655	2	支	AL2: ECK3X10063S-XF1(深灰色)	新增C
793	X86072	铝料加工图	X86072-040	X86072-040-14	705	2	支	AL2: ECK3X10063S-XF1(深灰色)	新增C
794	X86073	铝料加工图	X86073-001	X86073-001	1808.5	2	支	AL2: ECK3X10063S-XF1(深灰色)	
795	X86074	铝料加工图	X86074-P01	X86074-P01-01	656.5	117	支	AL2: ECK3X10063S-XF1(深灰色)	修改B
796	X86074	铝料加工图	X86074-P01	X86074-P01-02	649.5	157	支	AL2: ECK3X10063S-XF1(深灰色)	
797	X86074	铝料加工图	X86074-P01	X86074-P01-03	879.5	4	支	AL2: ECK3X10063S-XF1(深灰色)	
798	X86074	铝料加工图	X86074-P01	X86074-P01-04	357	11	支	AL2: ECK3X10063S-XF1(深灰色)	
799	X86074	铝料加工图	X86074-P01R	X86074-P01R-01	656.5	117	支	AL2: ECK3X10063S-XF1(深灰色)	修改B
800	X86074	铝料加工图	X86074-P01R	X86074-P01R-02	649.5	157	支	AL2: ECK3X10063S-XF1(深灰色)	
801	X86074	铝料加工图	X86074-P01R	X86074-P01R-03	879.5	4	支	AL2: ECK3X10063S-XF1(深灰色)	
802	X86074	铝料加工图	X86074-P01R	X86074-P01R-04	357	11	支	AL2: ECK3X10063S-XF1(深灰色)	
803	X86074	铝料加工图	X86074-P11	X86074-P11-02	726.5	149	支	AL2: ECK3X10063S-XF1(深灰色)	
804	X86074	铝料加工图	X86074-P11	X86074-P11-03	956.5	4	支	AL2: ECK3X10063S-XF1(深灰色)	
805	X86074	铝料加工图	X86074-P11	X86074-P11-04	434	14	支	AL2: ECK3X10063S-XF1(深灰色)	
817	X86075	铝料加工图	X86075-P09	X86075-P09	3356	1	支	AL2: ECK3X10063S-XF1(深灰色)	
818	X86075	铝料加工图	X86075-P10	X86075-P10	3356	1	支	AL2: ECK3X10063S-XF1(深灰色)	
819	X86075	铝料加工图	X86075-P11	X86075-P11	488	1	支	AL2: ECK3X10063S-XF1(深灰色)	
820	X86075	铝料加工图	X86075-P12	X86075-P12	2633.5	1	支	AL2: ECK3X10063S-XF1(深灰色)	
821	X86075	铝料加工图	X86075-P13	X86075-P13	3253.5	1	支	AL2: ECK3X10063S-XF1(深灰色)	

序号	型材模号	物料描述	图号	部件编号	长度 (mm)	数量	单位	颜色	备注
822	X86075	铝料加工图	X86075-P14	X86075-P14	3253.5	1	支	AL2: ECK3X10063S-XF1(深灰色)	
823	X86075	铝料加工图	X86075-P15	X86075-P15	757.7	1	支	AL2: ECK3X10063S-XF1(深灰色)	
824	X86075	铝料加工图	X86075-P16	X86075-P16	757.7	1	支	AL2: ECK3X10063S-XF1(深灰色)	
825	X86076	铝料加工图	X86076-P01	X86076-P01	1863.5	2	支	AL2: ECK3X10063S-XF1(深灰色)	
826	X86076	铝料加工图	X86076-P02	X86076-P02	1713.5	1	支	AL2: ECK3X10063S-XF1(深灰色)	
827	X86076	铝料加工图	X86076-P03	X86076-P03	1513.5	1	支	AL2: ECK3X10063S-XF2(深灰色)	
828	X86078	铝料加工图	X86078-P01	X86078-P01	390	325	支	MILL	
829	X86079	铝料加工图	X86079-001	X86079-001	300	303	支	MILL	修改B
830	X86079	铝料加工图	X86079-002	X86079-002	200	107	支	MILL	
831	X86079	铝料加工图	X86079-003	X86079-003	250	34	支	MILL	
832	X86079	铝料加工图	X86079-004	X86079-004	250	37	支	MILL	
833	X86079	铝料加工图	X86079-005	X86079-005	200	116	支	MILL	
834	X86079	铝料加工图	X86079-006	X86079-006	400	14	支	MILL	
835	X86079	铝料加工图	X86079-007	X86079-007	150	12	支	MILL	
836	X86079	铝料加工图	X86079-008	X86079-008	150	1	支	MILL	
837	X86080	铝料加工图	X86080-001-001	X86080-001-004	1375	2	支	AL3: UCT307536XL-3(银色)	
838	X86080	铝料加工图	X86080-001-001	X86080-001-005	766	1	支	AL3: UCT307536XL-3(银色)	
839	X86080	铝料加工图	X86080-001-001	X86080-001-006	1046	2	支	AL3: UCT307536XL-3(银色)	
840	X86080	铝料加工图	X86080-001-001	X86080-001-007	1062	1	支	AL3: UCT307536XL-3(银色)	
841	X86080	铝料加工图	X86080-001-001	X86080-001-008	536	1	支	AL3: UCT307536XL-3(银色)	
842	X86080	铝料加工图	X86080-001-001	X86080-001-009	1596	1	支	AL3: UCT307536XL-3(银色)	
843	X86080	铝料加工图	X86080-001-001	X86080-001-015	792	2	支	AL3: UCT307536XL-3(银色)	
844	X86080	铝料加工图	X86080-001-001	X86080-001-021	1626	1	支	AL3: UCT307536XL-3(银色)	
845	X86080	铝料加工图	X86080-001-001	X86080-001-022	626	2	支	AL3: UCT307536XL-3(银色)	
846	X86080	铝料加工图	X86080-001-031	X86080-001-033	785.5	4	支	AL3: UCT307536XL-3(银色)	
847	X86080	铝料加工图	X86080-001-041	X86080-001-042	2388	1	支	AL3: UCT307536XL-3(银色)	
848	X86080	铝料加工图	X86080-001-051	X86080-001-052	1718	1	支	AL3: UCT307536XL-3(银色)	
849	X86083	铝料加工图	X86083-001	X86083-001	50	102	支	MILL	
850	X86083	铝料加工图	X86083-002	X86083-002	50	105	支	MILL	
851	X86084	铝料加工图	X86084-P01	X86084-P01-01	763	6	支	AL2: ECK3X10063S-XF1(深灰色)	
852	X86084	铝料加工图	X86084-P01	X86084-P01-05	1048	1	支	AL2: ECK3X10063S-XF1(深灰色)	
853	X86084	铝料加工图	X86084-P01	X86084-P01-06	623	1	支	AL2: ECK3X10063S-XF1(深灰色)	
854	X86084	铝料加工图	X86084-P01	X86084-P01-07	1352	2	支	AL2: ECK3X10063S-XF1(深灰色)	
855	X86084	铝料加工图	X86084-P01	X86084-P01-08	743	5	支	AL2: ECK3X10063S-XF1(深灰色)	修改B
856	X86084	铝料加工图	X86084-P01	X86084-P01-09	1023	1	支	AL2: ECK3X10063S-XF1(深灰色)	
857	X86084	铝料加工图	X86084-P01	X86084-P01-10	1039	1	支	AL2: ECK3X10063S-XF1(深灰色)	
858	X86084	铝料加工图	X86084-P01	X86084-P01-11	513	10	支	AL2: ECK3X10063S-XF1(深灰色)	
859	X86084	铝料加工图	X86084-P01	X86084-P01-12	1573	3	支	AL2: ECK3X10063S-XF1(深灰色)	
860	X86084	铝料加工图	X86084-P01	X86084-P01-13	769	3	支	AL2: ECK3X10063S-XF1(深灰色)	
861	X86084	铝料加工图	X86084-P01	X86084-P01-14	1045	1	支	AL2: ECK3X10063S-XF1(深灰色)	
873	X86084	铝料加工图	X86084-P01	X86084-P01-31	603	10	支	AL2: ECK3X10063S-XF1(深灰色)	
874	X86084	铝料加工图	X86084-P01	X86084-P01-32	1675.5	1	支	AL2: ECK3X10063S-XF1(深灰色)	
875	X86084	铝料加工图	X86084-P01	X86084-P01-34	1518	1	支	AL2: ECK3X10063S-XF1(深灰色)	
876	X86084	铝料加工图	X86084-P01	X86084-P01-36	1324.5	1	支	AL2: ECK3X10063S-XF1(深灰色)	

序号	型材模号	物料描述	图号	部件编号	长度 (mm)	数量	单位	颜色	备注
877	X86084	铝料加工图	X86084-P01	X86084-P01-37	1491.5	1	支	AL2: ECK3X10063S-XF1(深灰色)	
878	X86084	铝料加工图	X86084-P01	X86084-P01-40	548	2	支	AL2: ECK3X10063S-XF1(深灰色)	
879	X86084	铝料加工图	X86084-P01	X86084-P01-41	753	7	支	AL2: ECK3X10063S-XF1(深灰色)	
880	X86084	铝料加工图	X86084-P01	X86084-P01-42	1303	1	支	AL2: ECK3X10063S-XF1(深灰色)	
881	X86084	铝料加工图	X86084-P01	X86084-P01-43	679	2	支	AL2: ECK3X10063S-XF1(深灰色)	
882	X86084	铝料加工图	X86084-P01	X86084-P01-44	1166	1	支	AL2: ECK3X10063S-XF1(深灰色)	
883	X86084	铝料加工图	X86084-P01	X86084-P01-45	1428	1	支	AL2: ECK3X10063S-XF1(深灰色)	
884	X86084	铝料加工图	X86084-P01	X86084-P01-46	816	1	支	AL2: ECK3X10063S-XF1(深灰色)	
885	X86084	铝料加工图	X86084-P01	X86084-P01-47	691	1	支	AL2: ECK3X10063S-XF1(深灰色)	
886	X86084	铝料加工图	X86084-P01	X86084-P01-48	1241	1	支	AL2: ECK3X10063S-XF1(深灰色)	
887	X86084	铝料加工图	X86084-P01	X86084-P01-49	1478	1	支	AL2: ECK3X10063S-XF1(深灰色)	
888	X86084	铝料加工图	X86084-P01	X86084-P01-51	1689	1	支	AL2: ECK3X10063S-XF1(深灰色)	
889	X86084	铝料加工图	X86084-P01	X86084-P01-52	1899	3	支	AL2: ECK3X10063S-XF1(深灰色)	
890	X86084	铝料加工图	X86084-P01	X86084-P01-53	1128	3	支	AL2: ECK3X10063S-XF1(深灰色)	
891	X86084	铝料加工图	X86084-P01	X86084-P01-54	1639	1	支	AL2: ECK3X10063S-XF1(深灰色)	
892	X86084	铝料加工图	X86084-P01	X86084-P01-55	672	1	支	AL2: ECK3X10063S-XF1(深灰色)	
893	X86084	铝料加工图	X86084-P01	X86084-P01-55a	1961	1	支	AL2: ECK3X10063S-XF1(深灰色)	
916	X86086	铝料加工图	X86086-P16	X86086-P16	416	4	支	AL2: ECK3X10063S-XF1(深灰色)	
917	X86086	铝料加工图	X86086-P17	X86086-P17	416	4	支	AL2: ECK3X10063S-XF1(深灰色)	
918	X86086	铝料加工图	X86086-P20	X86086-P20	563	2	支	AL2: ECK3X10063S-XF1(深灰色)	
919	X86086	铝料加工图	X86086-P21	X86086-P21	563	2	支	AL2: ECK3X10063S-XF1(深灰色)	
920	X86088	铝料加工图	X86088-P01	X86088-P01	780.5	1	支	AL2: ECK3X10063S-XF1(深灰色)	
921	X86088	铝料加工图	X86088-P02	X86088-P02	701	1	支	AL2: ECK3X10063S-XF1(深灰色)	
922	X86088	铝料加工图	X86088-P03	X86088-P03	3276	1	支	AL2: ECK3X10063S-XF1(深灰色)	
923	X86088	铝料加工图	X86088-P04	X86088-P04	821	1	支	AL2: ECK3X10063S-XF1(深灰色)	
924	X86088	铝料加工图	X86088-P05	X86088-P05	821	1	支	AL2: ECK3X10063S-XF1(深灰色)	
925	X86089	铝料加工图	X86089-P01	X86089-P01	1863.5	1	支	AL2: ECK3X10063S-XF1(深灰色)	
926	X86090	铝料加工图	X86090-P01	X86090-P01	390	1	支	MILL	
927	X86091	铝料加工图	X86091-001	X86091-001-01	2350	20	支	MILL	
928	X86091	铝料加工图	X86091-001	X86091-001-02	2200	3	支	MILL	
929	X86091	铝料加工图	X86091-001	X86091-001-03	2620	2	支	MILL	
930	X86091	铝料加工图	X86091-002	X86091-002-01	2350	20	支	MILL	
931	X86091	铝料加工图	X86091-002	X86091-002-02	2200	3	支	MILL	

序号	型材模号	物料描述	图号	部件编号	长度 (mm)	数量	单位	颜色	备注
932	X86091	铝料加工图	X86091-002	X86091-002-03	2620	2	支	MILL	
933	X86092	铝料加工图	X86092-001	X86092-001-01	2350	20	支	AL2: ECK3X10063S-XF1(深灰色)	
934	X86092	铝料加工图	X86092-001	X86092-001-02	2200	3	支	AL2: ECK3X10063S-XF1(深灰色)	修改B
935	X86092	铝料加工图	X86092-001	X86092-001-03	2620	2	支	AL2: ECK3X10063S-XF1(深灰色)	修改B
936	X86093	铝料加工图	X86093-001	X86093-001-01	2350	20	支	AL2: ECK3X10063S-XF1(深灰色)	
937	X86093	铝料加工图	X86093-001	X86093-001-02	2200	3	支	AL2: ECK3X10063S-XF1(深灰色)	新增B
938	X86093	铝料加工图	X86093-001	X86093-001-03	2620	2	支	AL2: ECK3X10063S-XF1(深灰色)	新增B
939	X86094	铝料加工图	X86094-P01	X86094-P01-01	814	14	支	AL3: UCT307536XL-3(银色)	
940	X86094	铝料加工图	X86094-P01	X86094-P01-02	3269	60	支	AL3: UCT307536XL-3(银色)	
941	X86094	铝料加工图	X86094-P01	X86094-P01-04	750.5	12	支	AL3: UCT307536XL-3(银色)	
942	X86095	铝料加工图	X86095-001	X86095-001	210	435	支	MILL	修改B
943	X86095	铝料加工图	X86095-002	X86095-002	210	435	支	MILL	修改B
944	X86097	铝料加工图	X86097-001	X86097-001	340	35	支	MILL	
945	X86097	铝料加工图	X86097-002	X86097-002	340	35	支	MILL	
946	X86097	铝料加工图	X86097-003	X86097-003	340	2	支	MILL	
947	X86097	铝料加工图	X86097-004	X86097-004	340	2	支	MILL	
948	X86100	铝料加工图	X86100-001	X86100-001	200	54	支	MILL	
949	X86101	铝料加工图	X86101-001-001	X86101-001-001	700	16	支	MILL	
950	X86101	铝料加工图	X86101-001-001	X86101-001-002	1110	2	支	MILL	
951	X86101	铝料加工图	X86101-001-001	X86101-001-003	985	2	支	MILL	
952	X86101	铝料加工图	X86101-001-001	X86101-001-004	1289	8	支	MILL	
953	X86101	铝料加工图	X86101-001-001	X86101-001-006	960	6	支	MILL	
954	X86101	铝料加工图	X86101-001-001	X86101-001-007	976	4	支	MILL	
955	X86101	铝料加工图	X86101-001-001	X86101-001-008	450	32	支	MILL	
956	X86101	铝料加工图	X86101-001-001	X86101-001-009	1510	8	支	MILL	
957	X86101	铝料加工图	X86101-001-001	X86101-001-010	982	4	支	MILL	
958	X86101	铝料加工图	X86101-001-001	X86101-001-011	1043	2	支	MILL	
959	X86101	铝料加工图	X86101-001-001	X86101-001-012	1544	4	支	MILL	
960	X86101	铝料加工图	X86101-001-001	X86101-001-013	750	8	支	MILL	
961	X86101	铝料加工图	X86101-001-001	X86101-001-014	1219	4	支	MILL	
962	X86101	铝料加工图	X86101-001-001	X86101-001-015	706	10	支	MILL	
963	X86101	铝料加工图	X86101-001-001	X86101-001-016	1998	4	支	MILL	
964	X86101	铝料加工图	X86101-001-001	X86101-001-019	732	2	支	MILL	
965	X86101	铝料加工图	X86101-001-001	X86101-001-021	1540	2	支	MILL	
979	X86101	铝料加工图	X86101-001-001	X86101-001-036	968	2	支	MILL	
980	X86101	铝料加工图	X86101-001-001	X86101-001-037	1455	1	支	MILL	
981	X86101	铝料加工图	X86101-001-001	X86101-001-038	1428	5	支	MILL	
982	X86101	铝料加工图	X86101-001-001	X86101-001-039	1027	2	支	MILL	
983	X86101	铝料加工图	X86101-001-001	X86101-001-040	1500	2	支	MILL	
984	X86101	铝料加工图	X86101-001-001	X86101-001-041	485	5	支	MILL	
985	X86101	铝料加工图	X86101-001-001	X86101-001-042	690	18	支	MILL	
986	X86101	铝料加工图	X86101-001-001	X86101-001-043	1240	3	支	MILL	

序号	型材模号	物料描述	图号	部件编号	长度 (mm)	数量	单位	颜色	备注
987	X86101	铝料加工图	X86101-001-001	X86101-001-044	616	5	支	MILL	
988	X86101	铝料加工图	X86101-001-001	X86101-001-045	1103	2	支	MILL	
989	X86101	铝料加工图	X86101-001-001	X86101-001-046	1365	2	支	MILL	
990	X86101	铝料加工图	X86101-001-001	X86101-001-047	753	2	支	MILL	
991	X86101	铝料加工图	X86101-001-001	X86101-001-048	628	2	支	MILL	
992	X86101	铝料加工图	X86101-001-001	X86101-001-049	1178	2	支	MILL	
993	X86101	铝料加工图	X86101-001-001	X86101-001-050	1415	2	支	MILL	
994	X86101	铝料加工图	X86101-001-001	X86101-001-051	560	2	支	MILL	
995	X86101	铝料加工图	X86101-001-001	X86101-001-052	2028	2	支	MILL	
996	X86101	铝料加工图	X86101-001-001	X86101-001-053	450	2	支	MILL	
997	X86101	铝料加工图	X86101-001-001	X86101-001-054	700	16	支	MILL	
998	X86101	铝料加工图	X86101-001-055	X86101-001-055	1508	2	支	MILL	
999	X86101	铝料加工图	X86101-001-055	X86101-001-056	1363	2	支	MILL	
1000	X86101	铝料加工图	X86101-001-055	X86101-001-057	397	2	支	MILL	
1001	X86101	铝料加工图	X86101-001-055	X86101-001-058	1718	6	支	MILL	
1002	X86101	铝料加工图	X86101-001-055	X86101-001-059	947	6	支	MILL	
1003	X86101	铝料加工图	X86101-001-055	X86101-001-060	1458	1	支	MILL	
1004	X86101	铝料加工图	X86101-001-055	X86101-001-061	491	1	支	MILL	
1018	X86101	铝料加工图	X86101-P01	X86101-P01	2250	64	支	MILL	
1019	X86101	铝料加工图	X86101-P02	X86101-P02	2100	3	支	MILL	
1020	X86101	铝料加工图	X86101-P04	X86101-P04	2330	1	支	MILL	
1021	X86101	铝料加工图	X86101-P05	X86101-P05	1880	2	支	MILL	
1022	X86101	铝料加工图	X86101-P06	X86101-P06	2480	1	支	MILL	
1023	X86104	铝料加工图	X86104-001	X86104-001	340	2	支	MILL	
1024	X86104	铝料加工图	X86104-002	X86104-002	340	2	支	MILL	
1025	X86105	铝料加工图	X86105-001-001	X86105-001-004	1375	2	支	AL3: UCT307536XL-3(銀色)	
1026	X86105	铝料加工图	X86105-001-001	X86105-001-005	766	1	支	AL3: UCT307536XL-3(銀色)	
1027	X86105	铝料加工图	X86105-001-001	X86105-001-006	1046	2	支	AL3: UCT307536XL-3(銀色)	
1028	X86105	铝料加工图	X86105-001-001	X86105-001-007	1062	1	支	AL3: UCT307536XL-3(銀色)	
1029	X86105	铝料加工图	X86105-001-001	X86105-001-008	536	1	支	AL3: UCT307536XL-3(銀色)	
1030	X86105	铝料加工图	X86105-001-001	X86105-001-009	1596	1	支	AL3: UCT307536XL-3(銀色)	
1031	X86105	铝料加工图	X86105-001-001	X86105-001-015	792	2	支	AL3: UCT307536XL-3(銀色)	
1032	X86105	铝料加工图	X86105-001-001	X86105-001-021	1626	1	支	AL3: UCT307536XL-3(銀色)	
1033	X86105	铝料加工图	X86105-001-001	X86105-001-022	626	2	支	AL3: UCT307536XL-3(銀色)	
1034	X86105	铝料加工图	X86105-001-031	X86105-001-033	785.5	4	支	AL3: UCT307536XL-3(銀色)	
1035	X86105	铝料加工图	X86105-001-041	X86105-001-042	2388	1	支	AL3: UCT307536XL-3(銀色)	
1036	X86105	铝料加工图	X86105-001-051	X86105-001-052	1718	1	支	AL3: UCT307536XL-3(銀色)	
1037	X86142	铝料加工图	X86142-P01	X86142-P01-01	813.5	30	支	AL1: ECD3X10052S-XF1(古銅色)	
1038	X86142	铝料加工图	X86142-P01	X86142-P01-02	669	62	支	AL1: ECD3X10052S-XF1(古銅色)	
1039	X86142	铝料加工图	X86142-P01	X86142-P01-03	1799.5	62	支	AL1: ECD3X10052S-XF1(古銅色)	
1040	X86142	铝料加工图	X86142-P01	X86142-P01-04	750	124	支	AL1: ECD3X10052S-XF1(古銅色)	
1041	X86142	铝料加工图	X86142-P01	X86142-P01-06	2492	62	支	AL1: ECD3X10052S-XF1(古銅色)	

序号	型材模号	物料描述	图号	部件编号	长度 (mm)	数量	单位	颜色	备注
1042	X86145	铝料加工图	X86145-P01	X86145-P01-01	857	2	支	AL2: ECK3X10063S-XF1(深灰色)	
1043	X86145	铝料加工图	X86145-P01	X86145-P01-02	798	2	支	AL2: ECK3X10063S-XF1(深灰色)	
1044	X86145	铝料加工图	X86145-P01	X86145-P01-03	792	4	支	AL2: ECK3X10063S-XF1(深灰色)	
1045	X86145	铝料加工图	X86145-P01	X86145-P01-04	632	17	支	AL2: ECK3X10063S-XF1(深灰色)	
1046	X86145	铝料加工图	X86145-P01	X86145-P01-05	482	20	支	AL2: ECK3X10063S-XF1(深灰色)	
1047	X86145	铝料加工图	X86145-P01	X86145-P01-06	542	22	支	AL2: ECK3X10063S-XF1(深灰色)	
1048	X86145	铝料加工图	X86145-P01	X86145-P01-07	682	2	支	AL2: ECK3X10063S-XF1(深灰色)	
1049	X86145	铝料加工图	X86145-P01	X86145-P01-08	1153	3	支	AL2: ECK3X10063S-XF1(深灰色)	
1050	X86145	铝料加工图	X86145-P01	X86145-P01-09	772	2	支	AL2: ECK3X10063S-XF1(深灰色)	
1051	X86145	铝料加工图	X86145-P01	X86145-P01-10	1121	2	支	AL2: ECK3X10063S-XF1(深灰色)	
1052	X86145	铝料加工图	X86145-P01	X86145-P01-11	484.5	1	支	AL2: ECK3X10063S-XF1(深灰色)	
1053	X86145	铝料加工图	X86145-P01	X86145-P01-12	577	5	支	AL2: ECK3X10063S-XF1(深灰色)	
1054	X86145	铝料加工图	X86145-P01	X86145-P01-13	782	17	支	AL2: ECK3X10063S-XF1(深灰色)	
1055	X86145	铝料加工图	X86145-P01	X86145-P01-14	708	5	支	AL2: ECK3X10063S-XF1(深灰色)	
1056	X86145	铝料加工图	X86145-P01	X86145-P01-15	791	1	支	AL2: ECK3X10063S-XF1(深灰色)	
1057	X86145	铝料加工图	X86145-P01	X86145-P01-16	702	2	支	AL2: ECK3X10063S-XF1(深灰色)	
1058	X86145	铝料加工图	X86145-P01	X86145-P01-17	652	2	支	AL2: ECK3X10063S-XF1(深灰色)	
1059	X86145	铝料加工图	X86145-P02	X86145-P02-01	791.5	14	支	AL2: ECK3X10063S-XF1(深灰色)	
1060	X86145	铝料加工图	X86145-P02	X86145-P02-02	541.5	6	支	AL2: ECK3X10063S-XF1(深灰色)	
1061	X86145	铝料加工图	X86145-P02	X86145-P02-03	842	4	支	AL2: ECK3X10063S-XF1(深灰色)	
1093	X86150	铝料加工图	X86150-008	X86150-008-03	673	0	支	AL2: ECK3X10063S-XF1(深灰色)	取消B
1094	X86150	铝料加工图	X86150-011	X86150-011	1493.5	32	支	AL2: ECK3X10063S-XF1(深灰色)	修改B
1095	X86150	铝料加工图	X86150-012	X86150-012	223.5	140	支	AL2: ECK3X10063S-XF1(深灰色)	
1096	X86150	铝料加工图	X86150-033	X86150-033	447	10	支	AL2: ECK3X10063S-XF1(深灰色)	修改C

序号	型材模号	物料描述	图号	部件编号	长度 (mm)	数量	单位	颜色	备注
1097	X86150	铝料加工图	X86150-034	X86150-034	447	10	支	AL2: ECK3X10063S-XF1(深灰色)	修改C
1098	X86150	铝料加工图	X86150-035	X86150-035-01	652	2	支	AL2: ECK3X10063S-XF1(深灰色)	修改C
1099	X86150	铝料加工图	X86150-035	X86150-035-02	578	1	支	AL2: ECK3X10063S-XF1(深灰色)	新增C
1100	X86150	铝料加工图	X86150-035	X86150-035-03	447	1	支	AL2: ECK3X10063S-XF1(深灰色)	修改C
1101	X86150	铝料加工图	X86150-036	X86150-036	250	44	支	AL2: ECK3X10063S-XF1(深灰色)	修改C
1102	X86150	铝料加工图	X86150-037	X86150-037	179	26	支	AL2: ECK3X10063S-XF1(深灰色)	修改C
1103	X86150	铝料加工图	X86150-036R	X86150-036R	250	22	支	AL2: ECK3X10063S-XF1(深灰色)	新增C
1104	X86150	铝料加工图	X86150-037R	X86150-037R	179	4	支	AL2: ECK3X10063S-XF1(深灰色)	新增C
1105	X86150	铝料加工图	X86150-038	X86150-038	1021	22	支	AL2: ECK3X10063S-XF1(深灰色)	新增C
1106	X86150	铝料加工图	X86150-038R	X86150-038R	1021	22	支	AL2: ECK3X10063S-XF1(深灰色)	新增C
1107	X86150	铝料加工图	X86150-039	X86150-039	226.5	10	支	AL2: ECK3X10063S-XF1(深灰色)	新增C
1108	X86150	铝料加工图	X86150-039R	X86150-039R	226.5	10	支	AL2: ECK3X10063S-XF1(深灰色)	新增C
1109	X86151	铝料加工图	X86151-P01	X86151-P01	657	16	支	AL2: ECK3X10063S-XF1(深灰色)	
1110	X86151	铝料加工图	X86151-P01R	X86151-P01R	657	6	支	AL2: ECK3X10063S-XF1(深灰色)	
1111	X86151	铝料加工图	X86151-P01	X86151-P02	650	22	支	AL2: ECK3X10063S-XF1(深灰色)	
1112	X86151	铝料加工图	X86151-P01R	X86151-P02R	650	22	支	AL2: ECK3X10063S-XF1(深灰色)	
1113	X86151	铝料加工图	X86151-P03	X86151-P03	2359.5	38	支	AL2: ECK3X10063S-XF1(深灰色)	
1136	X86172	铝料加工图	X86172-001	X86172-001-08	792	1	支	AL2: ECK3X10063S-XF1(深灰色)	
1137	X86172	铝料加工图	X86172-001	X86172-001-10	1626	1	支	AL2: ECK3X10063S-XF1(深灰色)	
1138	X86172	铝料加工图	X86172-001	X86172-001-11	626	2	支	AL2: ECK3X10063S-XF1(深灰色)	
1139	X86172	铝料加工图	X86172-001	X86172-001-13	1596	1	支	AL2: ECK3X10063S-XF1(深灰色)	
1140	X86172	铝料加工图	X86172-001	X86172-001-14	792	1	支	AL2: ECK3X10063S-XF1(深灰色)	
1141	X86172	铝料加工图	X86172-001	X86172-001-15	536	1	支	AL2: ECK3X10063S-XF1(深灰色)	
1142	X86172	铝料加工图	X86172-001	X86172-001-16	1062	1	支	AL2: ECK3X10063S-XF1(深灰色)	
1143	X86172	铝料加工图	X86172-002	X86172-002-01	2236	1	支	AL2: ECK3X10063S-XF1(深灰色)	
1144	X86172	铝料加工图	X86172-003	X86172-003-01	1566	1	支	AL2: ECK3X10063S-XF1(深灰色)	
1145	X86082	铝料加工图	AF-X86082-P01	AF-X86082-P01-01	814	2	支	AL3: UCT307536XL-3(銀色)	
1146	X86082	铝料加工图	AF-X86082-P01	AF-X86082-P01-02	3269	10	支	AL3: UCT307536XL-3(銀色)	
1147	X86082	铝料加工图	AF-X86082-P01	AF-X86082-P01-04	750.5	2	支	AL3: UCT307536XL-3(銀色)	
1148	X86143	铝料加工图	AF-X86143-P01	AF-X86143-P01-01	814	5	支	AL3: UCT307536XL-3(銀色)	
1149	X86143	铝料加工图	AF-X86143-P01	AF-X86143-P01-02	3269	16	支	AL3: UCT307536XL-3(銀色)	
1150	X86143	铝料加工图	AF-X86143-P01	AF-X86143-P01-04	750.5	3	支	AL3: UCT307536XL-3(銀色)	
1151	X86170	铝料加工图	AF-X86170-P01	AF-X86170-P01-02	3269	4	支	AL3: UCT307536XL-3(銀色)	

序列号	型材模号	物料描述	图号	部件编号	长度 (mm)	数量	单位	颜色	备注
1152	X86170	铝料加工图	AF-X86170-P01	AF-X86170-P01-04	750.5	1	支	AL3: UCT307536XL-3(銀色)	
以下空白									
说明: 1: 注意保护成品, 严禁刻痕、划伤;									
设计: 校对: 审核:									



鋁材開料總表

#REF!

序號	鋁料編號	名稱	表面處理		開料長度	實用長料總數量		浪費率(%)
			顏色	層厚		支數	長度	
3	D19450				6000	8	48000	14.38
4	L044				6000	2	12000	46.87
5	L061				6000	4	24000	16.73
6	N525				6000	2	12000	25.40
7	N536				3400	23	78200	5.99
8	N544				3400	92	312800	30.31
9	N614				6000	9	54000	7.13
10	N660				6000	4	24000	16.12
12	X86048				3400	100	340000	4.42
14	X86050				3400	109	370600	4.94
15	X86051				3400	28	95200	3.87
16	X86052				3400	28	95200	3.87
17	X86053				3400	2	6800	39.04
18	X86054				3400	2	6800	39.04
19	X86055				3400	106	360400	3.87
20	X86056				3400	78	265200	4.56
21	X86058				3400	11	37400	3.23
24	X86061				6200	37	229400	3.25
25	X86062				6200	19	117800	3.03
26	X86063				6200	19	117800	3.03
27	X86069				5200	1	5200	45.37
28	X86070				6000	4	24000	9.74
31	X86073				5600	1	5600	34.91
33	X86075				6000	45	270000	34.76
34	X86076				5600	2	11200	37.41
35	X86078				6050	22	133100	3.46
37	X86080				6000	4	24000	13.88
38	X86083				6000	2	12000	6.52
40	X86086				5400	90	486000	4.08
41	X86088				6200	2	12400	47.91
42	X86089				5600	1	5600	66.29
43	X86090				6000	1	6000	93.10
44	X86091				4800	27	129600	8.63
47	X86094				3400	67	227800	4.20
49	X86097				5500	5	27500	7.07
50	X86100				6250	2	12500	11.55
51	X86101				6000	78	468000	2.80
52	X86104				4500	1	4500	68.98
53	X86105				6000	4	24000	13.88

送至：\_\_\_\_\_

由：\_\_\_\_\_

日期：\_\_\_\_\_

簡短說明：\_\_\_\_\_



鋁材開料總表

#REF!

序號	鋁料編號	名稱	表面處理		開料長度	實用長料總數量		浪費率(%)
			顏色	層厚		支數	長度	
55	X86151				5700	29	165300	4.05
56	X86152				3400	2	6800	17.89
57	X86166				6000	1	6000	74.07
58	X86172				6000	4	24000	14.73
59	X86082				3400	11	37400	3.49
60	X86143				3400	18	61200	3.46
61	X86170				3400	5	17000	17.96
62	X86085				6250	1	6250	8.29
63	X86142				3400	130	442000	2.96
64	X86145				6000	21	126000	7.39
65	X86057				3400	11	37400	3.23
68	X86047				3400	141	479400	4.55
69	X86049				3400	133	452200	3.96
70	X86059				6200	77	477400	1.61
71	X86060				6000	84	504000	3.92
72	X86071				6000	625	3750000	1.83
74	X86074				6000	105	630000	2.46
75	X86079				6200	27	167400	2.13
76	X86084				6000	20	120000	4.54
77	X86092				4800	14	67200	11.88
78	X86093				4800	14	67200	11.88
79	X86095				5000	38	190000	1.61
80	B2968				5800	14	81200	7.56
81	C747				6000	4	24000	5.96
82	X86072				6000	147	882000	5.03
83	X86150				6000	77	462000	1.25

送至：\_\_\_\_\_

由：\_\_\_\_\_

日期：\_\_\_\_\_

簡短說明：\_\_\_\_\_

**鋁材開料清單 X86150**

窗號	編號(用料狀況)	實用長度(長料開數)	需要 支數	開料 支數	長料 支數	餘料 支數	編號(剩餘長度)
X86150-013	(餘料)11	1493.5	70	1	0	1	11@(1487.5)x1
X86150-011, X86150-013	1-24	1493.5		69	24	0	1-10@(1487.5)x10 11@(2985)x1 12-23@(1487.5)x12 24@(4482.5)x1
X86150-003, X86150-038, X86150-038R	(餘料)1-24, 46, 50	1021.0	178	31	0	26	1-23@(462.5)x23 24@(382.5)x1 46@(855)x1 50@(855)x1
X86150-003, X86150-004, X86150-038, X86150-038R	25-55	1021.0		147	31	0	25-45@(855)x21 46@(3930)x1 47-49@(855)x3 50@(1880)x1 51-54@(855)x4 55@(4955)x1
X86150-007-03	(餘料)25-26	691.0	2	2	0	2	25-26@(160)x2
X86150-007-01, X86150- 008-01	(餘料)27-36	664.5	10	10	0	10	27-36@(186.5)x10
X86150-008-02	(餘料)37-38	658.0	2	2	0	2	37-38@(193)x2
X86150-035-01	(餘料)39-40	652.0	2	2	0	2	39-40@(199)x2
X86150-035-02	(餘料)41	578.0	1	1	0	1	41@(273)x1
X86150-033, X86150-034, X86150-035-03	(餘料)1-21	447.0	21	21	0	21	1-21@(11.5)x21
X86150-006	(餘料)22-24, 42-55	341.0	134	43	0	17	22-23@(117.5)x2 24@(37.5)x1 42-54@(165)x13 55@(125)x1
X86150-006	56-61	341.0		91	6	0	56-60@(115)x5 61@(3910)x1
X86150-036, X86150-036R	(餘料)41, 61, 63	250.0	66	34	0	3	41@(19)x1 61@(100)x1 63@(138)x1
X86150-036, X86150-036R	62-64	250.0		32	3	0	62@(138)x1 63@(4710)x1 64@(4964)x1
X86150-039, X86150-039R	(餘料)64, 64	226.5	20	20	0	2	64@(2659)x1 64@(354)x1
X86150-012	(餘料)64	223.5	140	1	0	1	64@(126.5)x1
X86150-012	65-70	223.5		139	6	0	65-69@(65)x5 70@(3932.5)x1
X86150-037, X86150-037R	(餘料)27-40, 70, 70	179.0	30	30	0	16	27-36@(3.5)x10 37-38@(10)x2 39-40@(16)x2 70@(1736.5)x1 70@(1004.5)x1
X86150-005	(餘料)22-23, 25-26, 42- 64, 70	85.0	170	38	0	28	22-23@(28.5)x2 25-26@(71)x2 42-54@(76)x13 55@(36)x1 56-60@(26)x5 61@(11)x1 62-63@(49)x2 64@(37.5)x1 70@(25.5)x1
X86150-005	71-72	85.0		132	2	0	71@(17)x1 72@(195)x1

鋁材開料清單 X86150

窗號	編號(用料狀況)	實用長度(長料開數)	需要支數	開料支數	長料支數	餘料支數	編號(剩餘長度)
X86150-001	(餘料)25-26, 42-54, 65-69, 72	55.0	416	23	0	21	25-26@(12)x2 42-54@(17)x13 65-69@(6)x5 72@(18)x1
X86150-001	73-76	55.0		393	4	0	73-75@(21)x3 76@(670)x1
X86150-002	(餘料)24, 55, 62-64, 76	25.0	70	28	0	6	24@(8.5)x1 55@(7)x1 62-63@(20)x2 64@(8.5)x1 76@(3)x1
X86150-002	77	25.0		42	1	0	77@(4762)x1

鋁材開料清單 X86072

窗號	編號(用料狀況)	實用長度(長料開數)	需要支數	開料支數	長料支數	餘料支數	編號(剩餘長度)
X86072-004, X86072-014, X86072-023	(餘料)23, 55, 66	1808.5	272	5	0	3	23@(542.5)x1 55@(542.5)x1 66@(542.5)x1
X86072-003, X86072-004, X86072-013, X86072-014, X86072-023, X86072-024	1-91	1808.5		267	91	0	1-22@(542.5)x22 23@(4167.5)x1 24-54@(542.5)x31 55@(2355)x1 56-65@(542.5)x10 66@(4167.5)x1 67-90@(542.5)x24 91@(2355)x1
X86072-033	(餘料)91	1658.5	44	1	0	1	91@(692.5)x1
X86072-033, X86072-034	92-106	1658.5		43	15	0	92-105@(992.5)x14 106@(4317.5)x1
X86072-035	(餘料)106	1458.5	20	2	0	1	106@(1392.5)x1
X86072-035, X86072-036	107-111	1458.5		18	5	0	107-110@(130)x4 111@(3055)x1
X86072-001-04	(餘料)106, 111	1156.0	6	3	0	2	106@(232.5)x1 111@(735)x1
X86072-002-04	112	1156.0		3	1	0	112@(2500)x1
X86072-001-05	(餘料)112	1063.0	4	2	0	1	112@(366)x1
X86072-002-05	113	1063.0		2	1	0	113@(3846)x1
X86072-001-08, X86072-002-08	(餘料)92-105, 113	845.0	16	16	0	15	92-105@(143.5)x14 113@(2148)x1
X86072-005	(餘料)113	844.5	4	2	0	1	113@(451)x1
X86072-006	114	844.5		2	1	0	114@(4283)x1
X86072-001-03, X86072-007-01, X86072-008-01	(餘料)114-116	801.0	20	12	0	3	114@(258)x1 115-116@(345)x2
X86072-001-03, X86072-007-01, X86072-008-01	115-117	801.0		8	3	0	115@(1955)x1 116@(4370)x1 117@(5175)x1
X86072-001-02, X86072-002-02	(餘料)117, 117	795.0	8	6	0	2	117@(1979)x1 117@(381)x1
X86072-002-02	118	795.0		2	1	0	118@(4382)x1
X86072-001-06, X86072-002-06	(餘料)118, 122	794.5	56	10	0	2	118@(389.5)x1 122@(390.5)x1
X86072-001-06, X86072-002-06, X86072-008-02	119-126	794.5		46	8	0	119-121@(390.5)x3 122@(4383)x1 123-125@(390.5)x3 126@(4383)x1
X86072-032-01, X86072-039-10, X86072-040-10	(餘料)126, 126, 129	785.0	40	9	0	3	126@(2805)x1 126@(438)x1 129@(457)x1
X86072-039-10, X86072-040-10	127-131	785.0		31	5	0	127-128@(457)x2 129@(3613)x1 130-131@(457)x2
X86072-032-02, X86072-040-11	(餘料)111, 132	711.0	12	3	0	2	111@(20)x1 132@(260)x1
X86072-039-11, X86072-040-11	132-133	711.0		9	2	0	132@(1690)x1 133@(3835)x1
X86072-039-14, X86072-040-14	(餘料)133, 133	705.0	4	4	0	2	133@(2417)x1 133@(999)x1
X86072-021-04	(餘料)91, 133	685.0	4	2	0	2	91@(3.5)x1 133@(310)x1
X86072-022-04	134	685.0		2	1	0	134@(4602)x1
X86072-039-13, X86072-040-13	(餘料)134, 134	655.0	4	4	0	2	134@(3284)x1 134@(1966)x1

**鋁材開料清單 X86072**

窗號	編號(用料狀況)	實用長度(長料開數)	需要 支數	開料 支數	長料 支數	餘料 支數	編號(剩餘長度)
X86072-011-01, X86072-021-01, X86072-022-01, X86072-037, X86072-038	(餘料)134, 137-139, 139	635.0	48	25	0	5	134@(49)x1 137-138@(229)x2 139@(2785)x1 139@(229)x1
X86072-011-01, X86072-012-01, X86072-021-01, X86072-022-01	135-139	635.0		23	5	0	135-136@(229)x2 137@(4063)x1 138-139@(5341)x2
X86072-039-12, X86072-040-12	(餘料)140, 140	580.0	12	9	0	2	140@(1892)x1 140@(140)x1
X86072-032-03, X86072-040-12	140-141	580.0		3	2	0	140@(5396)x1 141@(4812)x1
X86072-001-07, X86072-011-03, X86072-012-03, X86072-021-03, X86072-022-03	(餘料)141-144, 146	545.0	64	22	0	5	141@(420)x1 142-144@(490)x3 146@(490)x1
X86072-002-07, X86072-011-03, X86072-012-03, X86072-021-03, X86072-022-03	142-147	545.0		42	6	0	142-144@(1588)x3 145@(490)x1 146@(4882)x1 147@(2686)x1
X86072-001-09, X86072-002-09	(餘料)147, 147	544.5	4	4	0	2	147@(1589)x1 147@(492)x1
X86072-021-05, X86072-022-05	(餘料)1-2	487.0	2	2	0	2	1-2@(51.5)x2
X86072-011-02, X86072-012-02, X86072-021-02, X86072-022-02	(餘料)3-42	485.0	40	40	0	40	3-42@(53.5)x40

鋁材開料清單 C747

窗號	編號(用料狀況)	實用長度(長料開數)	需要支數	開料支數	長料支數	餘料支數	編號(剩餘長度)
C747-002, C747-011, C747-031, C747-032, C747-001, C747-002, C747-011, C747-031	(餘料)1-4, 1-4	28.5	692	692	4	4	1-3@(0)x3 4@(1430)x1 1@(1625)x1 2@(3250)x1 3@(130)x1 4@(3770)x1

鋁材開料清單 B2968

窗號	編號(用料狀況)	實用長度(長料開數)	需要 支數	開料 支數	長料 支數	餘料 支數	編號(剩餘長度)
B2968-002	(餘料)4	287.0	134	9	0	1	4@(251)x1
B2968-001, B2968-002	1-8	287.0		125	8	0	1-3@(251)x3 4@(2870)x1 5-7@(251)x3 8@(5489)x1
B2968-031, B2968-031R	(餘料)1-8, 8	189.5	44	35	0	9	1-7@(57.5)x7 8@(2586.5)x1 8@(71)x1
B2968-031R	9	189.5		9	1	0	9@(4038.5)x1
B2968-011	(餘料)9	171.0	140	23	0	1	9@(13.5)x1
B2968-011	10-13	171.0		117	4	0	10-12@(5)x3 13@(2630)x1
B2968-032, B2968-032R	(餘料)13, 13	128.0	8	8	0	2	13@(2102)x1 13@(1574)x1
B2968-033	(餘料)13	82.0	20	18	0	1	13@(26)x1
B2968-033	14	82.0		2	1	0	14@(5608)x1

鋁材開料清單 X86095

窗號	編號(用料狀況)	實用長度(長料開數)	需要支數	開料支數	長料支數	餘料支數	編號(剩餘長度)
X86095-002, X86095-001, X86095-002	(餘料)19, 1-38	210.0	870	870	38	1	19@(58)x1 1-18@(58)x18 19@(486)x1 20-37@(58)x18 38@(914)x1

鋁材開料清單 X86093

窗號	編號(用料狀況)	實用長度(長料開數)	需要支數	開料支數	長料支數	餘料支數	編號(剩餘長度)
X86093-001-03	11-12	2620.0	2	2	2	0	11-12@(2156)x2
X86093-001-01	1-10	2350.0	20	20	10	0	1-10@(72)x10
X86093-001-02	13-14	2200.0	3	3	2	0	13@(372)x1 14@(2576)x1

鋁材開料清單 X86092

窗號	編號(用料狀況)	實用長度(長料開數)	需要支數	開料支數	長料支數	餘料支數	編號(剩餘長度)
X86092-001-03	11-12	2620.0	2	2	2	0	11-12@(2156)x2
X86092-001-01	1-10	2350.0	20	20	10	0	1-10@(72)x10
X86092-001-02	13-14	2200.0	3	3	2	0	13@(372)x1 14@(2576)x1

鋁材開料清單 X86084

窗號	編號(用料狀況)	實用長度(長料開數)	需要支數	開料支數	長料支數	餘料支數	編號(剩餘長度)
X86084-P01-17	1	2061.5	2	2	1	0	1@(1849)x1
X86084-P01-55a	2	1961.0	1	1	1	0	2@(4015)x1
X86084-P01-52, X86084-P02-59	(餘料)2-3	1899.0	6	4	0	2	2@(209)x1 3@(271)x1
X86084-P01-52, X86084-P02-59	3-4	1899.0		2	2	0	3-4@(4077)x2
X86084-P01-29	(餘料)1, 4	1775.5	2	2	0	2	1@(69.5)x1 4@(2297.5)x1
X86084-P01-51	(餘料)4	1689.0	1	1	0	1	4@(604.5)x1
X86084-P01-32	5	1675.5	1	1	1	0	5@(4300.5)x1
X86084-P01-54	(餘料)5	1639.0	1	1	0	1	5@(2657.5)x1
X86084-P01-12	(餘料)5	1573.0	3	1	0	1	5@(1080.5)x1
X86084-P01-12	6	1573.0		2	1	0	6@(2826)x1
X86084-P01-22	(餘料)6	1536.0	1	1	0	1	6@(1286)x1
X86084-P01-34	7	1518.0	1	1	1	0	7@(4458)x1
X86084-P01-37	(餘料)7	1491.5	1	1	0	1	7@(2962.5)x1
X86084-P01-49	(餘料)7	1478.0	1	1	0	1	7@(1480.5)x1
X86084-P01-45	(餘料)7	1428.0	1	1	0	1	7@(48.5)x1
X86084-P01-07	8	1352.0	2	2	1	0	8@(3268)x1
X86084-P01-36	(餘料)8	1324.5	1	1	0	1	8@(1939.5)x1
X86084-P01-42	(餘料)8	1303.0	1	1	0	1	8@(632.5)x1
X86084-P01-19	(餘料)6	1282.0	2	1	0	1	6@(0)x1
X86084-P01-19	9	1282.0		1	1	0	9@(4694)x1
X86084-P02-61	(餘料)9	1249.0	1	1	0	1	9@(3441)x1
X86084-P01-48	(餘料)9	1241.0	1	1	0	1	9@(2196)x1
X86084-P01-30	(餘料)9	1225.5	2	1	0	1	9@(966.5)x1
X86084-P01-30	10	1225.5		1	1	0	10@(4750.5)x1
X86084-P01-44	(餘料)10	1166.0	1	1	0	1	10@(3580.5)x1
X86084-P01-53	(餘料)10	1128.0	6	3	0	1	10@(184.5)x1
X86084-P02-58	11	1128.0		3	1	0	11@(2584)x1
X86084-P01-26	(餘料)11	1124.0	2	2	0	1	11@(328)x1
X86084-P01-21	(餘料)5	1050.5	1	1	0	1	5@(26)x1
X86084-P01-05	12	1048.0	1	1	1	0	12@(4928)x1
X86084-P01-14	(餘料)12	1045.0	1	1	0	1	12@(3879)x1
X86084-P01-10	(餘料)12	1039.0	1	1	0	1	12@(2836)x1
X86084-P01-65	(餘料)12	1031.0	1	1	0	1	12@(1801)x1
X86084-P01-09	(餘料)12	1023.0	1	1	0	1	12@(774)x1
X86084-P02-60	13	978.0	1	1	1	0	13@(4998)x1
X86084-P01-27	(餘料)9, 13	903.0	2	2	0	2	9@(59.5)x1 13@(4091)x1
X86084-P01-55b, X86084-P02-62	(餘料)13, 13	833.0	2	2	0	2	13@(3254)x1 13@(2417)x1
X86084-P02-56	(餘料)13	828.0	1	1	0	1	13@(1585)x1
X86084-P01-46	(餘料)13	816.0	1	1	0	1	13@(765)x1
X86084-P01-18	14	813.0	4	4	1	0	14@(2712)x1
X86084-P01-13	(餘料)12, 14	769.0	3	3	0	2	12@(1)x1 14@(1166)x1
X86084-P01-01	(餘料)14	763.0	6	1	0	1	14@(399)x1
X86084-P01-01	15	763.0		5	1	0	15@(2145)x1
X86084-P01-41	(餘料)13, 15	753.0	7	3	0	2	13@(8)x1 15@(631)x1
X86084-P01-41	16	753.0		4	1	0	16@(2952)x1

鋁材開料清單 X86084

窗號	編號(用料狀況)	實用長度(長料開數)	需要 支數	開料 支數	長料 支數	餘料 支數	編號(剩餘長度)
X86084-P01-08	(餘料)16	743.0	5	3	0	1	16@(711)x1
X86084-P01-08	17	743.0		2	1	0	17@(4486)x1
X86084-P01-47	(餘料)16	691.0	1	1	0	1	16@(16)x1
X86084-P01-43	(餘料)17	679.0	2	2	0	1	17@(3120)x1
X86084-P02-63	(餘料)17	673.0	1	1	0	1	17@(2443)x1
X86084-P01-55	(餘料)17	672.0	1	1	0	1	17@(1767)x1
X86084-P01-23	(餘料)17	653.0	1	1	0	1	17@(1110)x1
X86084-P01-06	(餘料)8	623.0	1	1	0	1	8@(5.5)x1
X86084-P01-31	(餘料)15, 17	603.0	10	2	0	2	15@(24)x1 17@(503)x1
X86084-P01-31	18	603.0		8	1	0	18@(1124)x1
X86084-P01-40	(餘料)4, 18	548.0	2	2	0	2	4@(52.5)x1 18@(572)x1
X86084-P01-11	(餘料)18	513.0	10	1	0	1	18@(55)x1
X86084-P01-11	19	513.0		9	1	0	19@(1327)x1
X86084-P02-64	(餘料)17	455.5	1	1	0	1	17@(43.5)x1
X86084-P01-20	(餘料)19	453.0	8	2	0	1	19@(413)x1
X86084-P01-20	20	453.0		6	1	0	20@(3238)x1

鋁材開料清單 X86079

窗號	編號(用料狀況)	實用長度(長料開數)	需要 支數	開料 支數	長料 支數	餘料 支數	編號(剩餘長度)
X86079-006	(餘料)16	400.0	14	13	0	1	16@(16)x1
X86079-006	17	400.0		1	1	0	17@(5776)x1
X86079-001	1-16	300.0	303	303	16	0	1-15@(100)x15 16@(5268)x1
X86079-003, X86079-004	(餘料)17-18	250.0		34	0	2	17@(188)x1 18@(84)x1
X86079-003, X86079-004	18-20	250.0		37	3	0	18@(3132)x1 19@(84)x1 20@(5926)x1
X86079-002, X86079-005	(餘料)20, 23	200.0		41	0	2	20@(10)x1 23@(60)x1
X86079-002, X86079-005	21-27	200.0		182	7	0	21-22@(60)x2 23@(2508)x1 24-26@(60)x3 27@(3324)x1
X86079-007, X86079-008	(餘料)17, 27, 27	150.0		13	0	3	17@(34)x1 27@(1630)x1 27@(1476)x1

鋁材開料清單 X86074

窗號	編號(用料狀況)	實用長度(長料開數)	需要支數	開料支數	長料支數	餘料支數	編號(剩餘長度)
X86074-P11R-03	(餘料)14	956.5	8	2	0	1	14@(217)x1
X86074-P11-03, X86074-P11R-03	14-15	956.5		6	2	0	14@(2138)x1 15@(4059)x1
X86074-P01-03	(餘料)15	879.5	8	4	0	1	15@(525)x1
X86074-P01R-03	16	879.5		4	1	0	16@(2446)x1
X86074-P11-02, X86074-P11R-02	(餘料)16, 35	726.5	298	9	0	2	16@(254.5)x1 35@(136)x1
X86074-P11-02, X86074-P11R-02	17-53	726.5		289	37	0	17-34@(136)x18 35@(4519)x1 36-52@(136)x17 53@(866.5)x1
X86074-P01R-01	(餘料)53	656.5	234	1	0	1	53@(206)x1
X86074-P01-01, X86074-P01R-01	1-13, 54-66	656.5		233	26	0	1-13@(35.5)x13 54-65@(35.5)x12 66@(696)x1
X86074-P01-02, X86074-P01R-02	(餘料)66, 84	649.5	314	7	0	2	66@(42.5)x1 84@(98.5)x1
X86074-P01-02, X86074-P01R-02	67-101	649.5		307	35	0	67-83@(98.5)x17 84@(4019.5)x1 85-100@(98.5)x16 101@(1405.5)x1
X86074-P11-04, X86074-P11R-04	(餘料)15, 101-102	434.0	28	7	0	3	15@(87)x1 101@(91.5)x1 102@(286)x1
X86074-P11-04, X86074-P11R-04	102-103	434.0		21	2	0	102@(1600)x1 103@(1162)x1
X86074-P01-04, X86074-P01R-04	(餘料)103-104	357.0	22	11	0	2	103@(79)x1 104@(204)x1
X86074-P01-04, X86074-P01R-04	104-105	357.0		11	2	0	104@(3092)x1 105@(4897)x1

鋁材開料清單 X86071

窗號	編號(用料狀況)	實用長度(長料開數)	需要支數	開料支數	長料支數	餘料支數	編號(剩餘長度)
X86071-P04-08	1-4	2761.5	8	8	4	0	1-4@(449)x4
X86071-P04-04	5-117	2491.5	226	226	113	0	5-117@(989)x113
X86071-P04-09	118-132	2341.5	30	30	15	0	118-132@(1289)x15
X86071-P01-06	133-136	2242.0	8	8	4	0	133-136@(1488)x4
X86071-P04-10	137-143	2141.5	14	14	7	0	137-143@(1689)x7
X86071-P03-01, X86071-P03R-01	144-147	2120.5	8	8	4	0	144-147@(1731)x4
X86071-P02R-10, X86071-P03R-13	(餘料)150, 155	2090.5	20	2	0	2	150@(1791)x1 155@(1791)x1
X86071-P02-10, X86071-P02R-10, X86071-P03-13, X86071-P03R-13	148-157	2090.5		18	10	0	148-149@(1791)x2 150@(3885.5)x1 151-154@(1791)x4 155@(3885.5)x1 156-157@(1791)x2
X86071-P01-38	158-164	1990.0	14	14	7	0	158-164@(1992)x7
X86071-P01-09	(餘料)158-164	1928.0	60	7	0	7	158-164@(60)x7
X86071-P01-09	165-182	1928.0		53	18	0	165-181@(184)x17 182@(2116)x1
X86071-P01-21	(餘料)182	1804.5	20	1	0	1	182@(307.5)x1
X86071-P01-21	183-189	1804.5		19	7	0	183-188@(554.5)x6 189@(4171.5)x1
X86071-P04-11	(餘料)189	1798.5	212	2	0	1	189@(566.5)x1
X86071-P04-11	190-259	1798.5		210	70	0	190-259@(572.5)x70
X86071-P02-02, X86071-P02R-02	(餘料)144-153	1718.0	10	10	0	10	144-147@(9)x4 148-153@(69)x6
X86071-P01-23	(餘料)154-157	1704.5	10	4	0	4	154-157@(82.5)x4
X86071-P01-23	260-261	1704.5		6	2	0	260-261@(854.5)x2
X86071-P01-26	(餘料)137-142	1668.0	6	6	0	6	137-142@(17)x6
X86071-P04-12	(餘料)143	1648.5	44	1	0	1	143@(36.5)x1
X86071-P04-12	262-276	1648.5		43	15	0	262-275@(1022.5)x14 276@(4327.5)x1
X86071-P02-13, X86071-P02R-13, X86071-P03R-10	(餘料)276-277, 280	1635.5	16	5	0	3	276@(1048.5)x1 277@(1061.5)x1 280@(1061.5)x1
X86071-P02-13, X86071-P02R-13, X86071-P03-10, X86071-P03R-10	277-281	1635.5		11	5	0	277@(2701)x1 278-279@(1061.5)x2 280@(4340.5)x1 281@(2701)x1
X86071-P03-17	(餘料)281	1632.0	8	1	0	1	281@(1065)x1
X86071-P03-17, X86071-P03R-17	282-284	1632.0		7	3	0	282-283@(1072)x2 284@(4344)x1
X86071-P02-08, X86071-P02R-08, X86071-P03-07, X86071-P03R-07	(餘料)284, 287, 290, 293	1602.0	38	7	0	4	284@(1132)x1 287@(1162)x1 290@(1162)x1 293@(1162)x1
X86071-P02-08, X86071-P02R-08, X86071-P03-07, X86071-P03R-07	285-296	1602.0		31	12	0	285-286@(1162)x2 287@(4374)x1 288-289@(1162)x2 290@(4374)x1 291-292@(1162)x2 293@(2768)x1 294-296@(1162)x3
X86071-P01-35	297-299	1592.0	8	8	3	0	297-298@(1192)x2 299@(2788)x1
X86071-P02-20	(餘料)299	1572.0	8	1	0	1	299@(1212)x1

**鋁材開料清單 X86071**

窗號	編號(用料狀況)	實用長度(長料開數)	需要支數	開料支數	長料支數	餘料支數	編號(剩餘長度)
X86071-P02-20, X86071-P02R-20	300-302	1572.0		7	3	0	300-301@(1252)x2 302@(4404)x1
X86071-P01-13	(餘料)302	1565.0	10	2	0	1	302@(1266)x1
X86071-P01-13	303-305	1565.0		8	3	0	303-304@(1273)x2 305@(2842)x1
X86071-P01-28	(餘料)305	1547.0	6	1	0	1	305@(1291)x1
X86071-P01-28	306-307	1547.0		5	2	0	306@(1327)x1 307@(2878)x1
X86071-P01-40	(餘料)307	1520.0	22	1	0	1	307@(1354)x1
X86071-P01-40	308-314	1520.0		21	7	0	308-314@(1408)x7
X86071-P01-47	315-318	1507.0	10	10	4	0	315-317@(1447)x3 318@(4469)x1
X86071-P01-44	(餘料)133-136, 318	1457.0	10	7	0	5	133-136@(27)x4 318@(86)x1
X86071-P01-44	319	1457.0		3	1	0	319@(1597)x1
X86071-P04-13	(餘料)319	1448.5	20	1	0	1	319@(144.5)x1
X86071-P04-13	320-324	1448.5		19	5	0	320-323@(170)x4 324@(1622.5)x1
X86071-P03-18	(餘料)315-317, 324	1428.0	8	4	0	4	315-317@(15)x3 324@(190.5)x1
X86071-P03R-18	325	1428.0		4	1	0	325@(252)x1
X86071-P01-15	326-329	1410.5	16	16	4	0	326-329@(322)x4
X86071-P02-05, X86071-P02R-05, X86071-P03-04	(餘料)308-314, 330, 332	1381.0	36	10	0	9	308-314@(23)x7 330@(440)x1 332@(440)x1
X86071-P02-05, X86071-P02R-05, X86071-P03-04, X86071-P03R-04	330-337	1381.0		26	8	0	330@(3210)x1 331@(440)x1 332@(1825)x1 333-336@(440)x4 337@(4595)x1
X86071-P01-20	(餘料)337	1374.0	16	3	0	1	337@(461)x1
X86071-P01-20	338-341	1374.0		13	4	0	338-340@(468)x3 341@(4602)x1
X86071-P01-30	(餘料)341	1353.5	6	3	0	1	341@(529.5)x1
X86071-P01-30	342	1353.5		3	1	0	342@(1907.5)x1
X86071-P01-41	(餘料)307, 342	1332.0	14	2	0	2	307@(18)x1 342@(571.5)x1
X86071-P01-41	343-345	1332.0		12	3	0	343-345@(636)x3
X86071-P02-12, X86071-P03-12, X86071-P03R-12	(餘料)306, 348-349	1311.0	20	6	0	3	306@(12)x1 348-349@(720)x2
X86071-P02-12, X86071-P02R-12, X86071-P03-12, X86071-P03R-12	346-350	1311.0		14	5	0	346-347@(720)x2 348@(4665)x1 349@(3350)x1 350@(2035)x1
X86071-P01-16	(餘料)118-123	1278.0	6	6	0	6	118-123@(7)x6
X86071-P01-46	(餘料)124-132, 305	1270.0	10	10	0	10	124-132@(15)x9 305@(17)x1
X86071-P01-22	(餘料)302-304, 350	1254.5	20	4	0	4	302@(7.5)x1 303-304@(14.5)x2 350@(776.5)x1
X86071-P01-22	351-354	1254.5		16	4	0	351-354@(946)x4
X86071-P03-02, X86071-P03R-02	(餘料)299-301, 355	1202.0	8	6	0	4	299@(6)x1 300-301@(46)x2 355@(1156)x1
X86071-P03-02, X86071-P03R-02	355-356	1202.0		2	2	0	355-356@(4774)x2

**鋁材開料清單 X86071**

窗號	編號(用料狀況)	實用長度(長料開數)	需要 支數	開料 支數	長料 支數	餘料 支數	編號(剩餘長度)
X86071-P01-43	(餘料)356	1195.0	10	3	0	1	356@(1177)x1
X86071-P01-43	357-358	1195.0		7	2	0	357@(1184)x1 358@(2383)x1
X86071-P01-08	(餘料)285-298, 356-358	1157.0	60	18	0	17	285-296@(1)x12 297-298@(31)x2 356@(16)x1 357@(23)x1 358@(61)x1
X86071-P01-08	359-367	1157.0		42	9	0	359-366@(175)x8 367@(3658)x1
X86071-P01-18	(餘料)367	1153.0	19	3	0	1	367@(187)x1
X86071-P01-18	368-371	1153.0		16	4	0	368-370@(195)x3 371@(4823)x1
X86071-P02-09, X86071-P02R-09, X86071-P03-14, X86071-P03R-14	(餘料)355, 371, 371-373	1136.0	16	10	0	5	355@(16)x1 371@(1403)x1 371@(263)x1 372-373@(280)x2
X86071-P02R-09, X86071-P03-14, X86071-P03R-14	372-374	1136.0		6	3	0	372@(2560)x1 373@(3700)x1 374@(4840)x1
X86071-P01-34	(餘料)284, 374	1119.5	8	5	0	2	284@(8.5)x1 374@(346)x1
X86071-P01-34	375	1119.5		3	1	0	375@(2609.5)x1
X86071-P01-11	(餘料)375	1079.5	10	2	0	1	375@(442.5)x1
X86071-P01-11	376-377	1079.5		8	2	0	376@(562.5)x1 377@(2729.5)x1
X86071-P02-03, X86071-P02R-03	(餘料)377-378	1077.0	10	4	0	2	377@(567.5)x1 378@(575)x1
X86071-P02-03, X86071-P02R-03	378-379	1077.0		6	2	0	378-379@(2737)x2
X86071-P02-14, X86071-P02R-14, X86071-P03-09, X86071-P03R-09	(餘料)379-382	1074.0	18	9	0	4	379@(581)x1 380-382@(590)x3
X86071-P02-14, X86071-P02R-14, X86071-P03-09, X86071-P03R-09	380-383	1074.0		9	4	0	380-381@(2746)x2 382@(3824)x1 383@(4902)x1
X86071-P02-06, X86071-P02R-06, X86071-P03-15, X86071-P03R-15	(餘料)282-283, 383, 383-385	1068.0	18	9	0	6	282-283@(0)x2 383@(1686)x1 383@(614)x1 384-385@(620)x2
X86071-P02R-06, X86071-P03-15, X86071-P03R-15	384-386	1068.0		9	3	0	384@(1692)x1 385@(2764)x1 386@(3836)x1
X86071-P01-49	(餘料)281, 386	1060.0	12	4	0	2	281@(1)x1 386@(644)x1
X86071-P01-49	387-388	1060.0		8	2	0	387@(660)x1 388@(2788)x1
X86071-P02-19, X86071-P02R-19, X86071-P03-05, X86071-P03R-05	(餘料)277-280, 388-389, 391	1052.0	26	13	0	7	277-280@(5.5)x4 388@(676)x1 389@(700)x1 391@(700)x1
X86071-P02R-19, X86071-P03-05, X86071-P03R-05	389-392	1052.0		13	4	0	389@(3868)x1 390@(700)x1 391@(4924)x1 392@(700)x1
X86071-P01-25	(餘料)262-267	1007.0	6	6	0	6	262-267@(11.5)x6
X86071-P04-05	(餘料)5-20	979.5	16	16	0	16	5-20@(5.5)x16
X86071-P01-19	(餘料)21-40	932.0	20	20	0	20	21-40@(53)x20

鋁材開料清單 X86071

窗號	編號(用料狀況)	實用長度(長料開數)	需要支數	開料支數	長料支數	餘料支數	編號(剩餘長度)
X86071-P01-37	(餘料)41-64	862.0	24	24	0	24	41-64@(123)x24
X86071-P01-01	(餘料)65-76	857.0	12	12	0	12	65-76@(128)x12
X86071-P01-45	(餘料)77-86	845.0	10	10	0	10	77-86@(140)x10
X86071-P02-11, X86071-P02R-11, X86071-P03-11, X86071-P03R-11	(餘料)87-117, 260-261, 268-276, 351-354	842.0	48	46	0	46	87-117@(143)x31 260-261@(8.5)x2 268-275@(176.5)x8 276@(202.5)x1 351-354@(100)x4
X86071-P03R-11	393	842.0		2	1	0	393@(4288)x1
X86071-P01-03	(餘料)393	824.0	8	5	0	1	393@(148)x1
X86071-P01-03	394	824.0		3	1	0	394@(3496)x1
X86071-P04-01	(餘料)394	813.0	206	4	0	1	394@(228)x1
X86071-P04-01	395-423	813.0		202	29	0	395-422@(261)x28 423@(1078)x1
X86071-P01-05, X86071-P02-07, X86071-P02R-07, X86071-P03-08, X86071-P03R-08	(餘料)423, 425, 427-428, 430	798.0	56	16	0	5	423@(276)x1 425@(366)x1 427-428@(366)x2 430@(366)x1
X86071-P01-05, X86071-P02-07, X86071-P02R-07, X86071-P03-08, X86071-P03R-08	424-431	798.0		40	8	0	424@(366)x1 425@(4376)x1 426@(366)x1 427@(4376)x1 428@(1970)x1 429@(366)x1 430@(2772)x1 431@(1168)x1
X86071-P01-04	(餘料)431	792.0	20	1	0	1	431@(372)x1
X86071-P01-04	432-434	792.0		19	3	0	432-433@(408)x2 434@(2000)x1
X86071-P02-04, X86071-P03-03, X86071-P03R-03	(餘料)434, 445, 451	791.5	150	9	0	3	434@(409)x1 445@(411.5)x1 451@(411.5)x1
X86071-P02-04, X86071-P02R-04, X86071-P03-03, X86071-P03R-03	435-456	791.5		141	22	0	435-444@(411.5)x10 445@(4389)x1 446-450@(411.5)x5 451@(2002.5)x1 452-455@(411.5)x4 456@(5184.5)x1
X86071-P01-31	(餘料)456	791.0	5	5	0	1	456@(1209.5)x1
X86071-P01-39	(餘料)456	782.0	105	1	0	1	456@(423.5)x1
X86071-P01-39	457-471	782.0		104	15	0	457-470@(478)x14 471@(1264)x1
X86071-P01-02	(餘料)350, 471	772.0	64	2	0	2	350@(.5)x1 471@(488)x1
X86071-P01-02	472-480	772.0		62	9	0	472-479@(548)x8 480@(1324)x1
X86071-P04-02	(餘料)480	749.5	492	1	0	1	480@(570.5)x1
X86071-P04-02	481-551	749.5		491	71	0	481-550@(705.5)x70 551@(5226.5)x1
X86071-P01-33	(餘料)551	720.0	10	7	0	1	551@(158.5)x1
X86071-P01-33	552	720.0		3	1	0	552@(3808)x1
X86071-P01-42	(餘料)346-349, 552	708.0	31	9	0	5	346-349@(8)x4 552@(248)x1
X86071-P01-42	553-555	708.0		22	3	0	553-554@(284)x2 555@(1708)x1
X86071-P01-32	(餘料)555	702.0	12	2	0	1	555@(296)x1

鋁材開料清單 X86071

窗號	編號(用料狀況)	實用長度(長料開數)	需要支數	開料支數	長料支數	餘料支數	編號(剩餘長度)
X86071-P01-32	556-557	702.0		10	2	0	556@(332)x1 557@(4568)x1
X86071-P01-27	(餘料)481-486	701.0	6	6	0	6	481-486@(.5)x6
X86071-P01-14	(餘料)389-392, 487-494	682.0	12	12	0	12	389-392@(14)x4 487-494@(19.5)x8
X86071-P04-03	(餘料)388, 495-550, 557	668.0	252	63	0	58	388@(4)x1 495-550@(33.5)x56 557@(536)x1
X86071-P04-03	558-581	668.0		189	24	0	558-580@(604)x23 581@(2620)x1
X86071-P01-48	(餘料)387, 581	652.0	12	4	0	2	387@(4)x1 581@(652)x1
X86071-P01-48	582	652.0		8	1	0	582@(732)x1
X86071-P01-07, X86071-P02-21, X86071-P02R-17, X86071-P03-20, X86071-P03R-20	(餘料)343-345, 386, 581-582, 595, 595-597	632.0	139	19	0	10	343-345@(0)x3 386@(8)x1 581@(16)x1 582@(96)x1 595@(1528)x1 595-596@(256)x2 597@(1528)x1
X86071-P01-07, X86071-P02-17, X86071-P02R-17, X86071-P03-20	583-597	632.0		120	15	0	583-594@(256)x12 595@(4072)x1 596@(2164)x1 597@(4072)x1
X86071-P04-14	(餘料)597	625.0	8	2	0	1	597@(270)x1
X86071-P04-14	598	625.0		6	1	0	598@(2206)x1
X86071-P02-18, X86071-P02R-18	(餘料)383-385, 598, 598	607.0	8	6	0	5	383@(3)x1 384-385@(9)x2 598@(1595)x1 598@(373)x1
X86071-P02R-18	599	607.0		2	1	0	599@(4758)x1
X86071-101, X86071-102	(餘料)558-567	593.0	10	10	0	10	558-567@(7)x10
X86071-P01-36	(餘料)379-382, 568-580, 599	577.0	31	25	0	18	379@(0)x1 380-382@(9)x3 568-580@(23)x13 599@(110)x1
X86071-P01-36	600	577.0		6	1	0	600@(2494)x1
X86071-P01-12, X86071-P03-06	(餘料)183-259, 342, 376-378, 472-480, 600, 604	542.0	154	98	0	92	183-188@(8.5)x6 189@(20.5)x1 190-259@(26.5)x70 342@(25.5)x1 376@(16.5)x1 377@(21.5)x1 378@(29)x1 472-479@(2)x8 480@(24.5)x1 600@(310)x1 604@(520)x1
X86071-P01-12, X86071-P03-06, X86071-P03R-06	601-606	542.0		56	6	0	601-603@(520)x3 604@(2704)x1 605-606@(520)x2
X86071-P02R-01	(餘料)608	541.5	30	2	0	1	608@(525)x1
X86071-P02-01, X86071-P02R-01	607-609	541.5		28	3	0	607@(525)x1 608@(1616)x1 609@(525)x1

鋁材開料清單 X86071

窗號	編號(用料狀況)	實用長度(長料開數)	需要支數	開料支數	長料支數	餘料支數	編號(剩餘長度)
X86071-P01-17	(餘料)341, 557, 607-609	520.5	16	5	0	5	341@(5)x1 557@(11.5)x1 607-609@(.5)x3
X86071-P01-17	610	520.5		11	1	0	610@(210.5)x1
X86071-P01-29	(餘料)601-606	484.5	7	6	0	6	601-606@(31.5)x6
X86071-P01-29	611	484.5		1	1	0	611@(5491.5)x1
X86071-P01-10, X86071-P03-19, X86071-P03R-19	(餘料)471, 611, 619-620	482.0	118	20	0	4	471@(2)x1 611@(145.5)x1 619@(148)x1 620@(1120)x1
X86071-P01-10, X86071-P03-19	612-620	482.0		98	9	0	612-618@(148)x7 619@(1120)x1 620@(4036)x1
X86071-P04-06	(餘料)337-340, 457-470, 620	457.0	50	20	0	19	337@(0)x1 338-340@(7)x3 457-470@(17)x14 620@(198)x1
X86071-P04-06	621-623	457.0		30	3	0	621-622@(448)x2 623@(3214)x1
X86071-P04-07	(餘料)1-4, 375, 621-623	438.0	28	14	0	8	1-4@(7)x4 375@(.5)x1 621-622@(6)x2 623@(120)x1
X86071-P04-07	624-625	438.0		14	2	0	624@(234)x1 625@(5538)x1

**鋁材開料清單 X86060**

窗號	編號(用料狀況)	實用長度(長料開數)	需要支數	開料支數	長料支數	餘料支數	編號(剩餘長度)
X86060-001-A02	1	2316.5	2	2	1	0	1@(1339)x1
X86060-001-080	2	2210.0	2	2	1	0	2@(1552)x1
X86060-001-038	(餘料)4	2157.0	6	1	0	1	4@(1658)x1
X86060-001-007, X86060-001-038	3-5	2157.0		5	3	0	3@(1658)x1 4@(3819)x1 5@(1658)x1
X86060-001-B51	(餘料)7	2064.5	4	1	0	1	7@(1843)x1
X86060-001-B08	6-7	2064.5		3	2	0	6@(1843)x1 7@(3911.5)x1
X86060-001-B04	(餘料)12	2002.5	18	1	0	1	12@(1967)x1
X86060-001-A05, X86060-001-B04	8-16	2002.5		17	9	0	8-11@(1967)x4 12@(3973.5)x1 13-16@(1967)x4
X86060-001-018, X86060-001-048	(餘料)8-13	1871.0	6	6	0	6	8-13@(92)x6
X86060-001-B01	(餘料)6-7, 14	1792.5	3	3	0	3	6-7@(46.5)x2 14@(170.5)x1
X86060-001-019	(餘料)15-16	1771.0	3	2	0	2	15-16@(192)x2
X86060-001-019	17	1771.0		1	1	0	17@(4205)x1
X86060-001-B06	(餘料)17	1742.5	2	2	0	1	17@(712)x1
X86060-001-036	(餘料)18	1703.0	4	1	0	1	18@(859)x1
X86060-001-009, X86060-001-036	18-19	1703.0		3	2	0	18@(2566)x1 19@(4273)x1
X86060-001-044	(餘料)19	1699.0	2	2	0	1	19@(867)x1
X86060-001-052	20	1659.0	2	2	1	0	20@(2654)x1
X86060-001-B02	(餘料)3-4	1646.5	2	2	0	2	3-4@(7.5)x2
X86060-001-020	(餘料)5, 20	1614.0	2	2	0	2	5@(40)x1 20@(1036)x1
X86060-001-063	21-24	1608.0	11	11	4	0	21-23@(1144)x3 24@(2756)x1
X86060-001-024, X86060-001-158	(餘料)24-25	1574.0	3	2	0	2	24@(1178)x1 25@(2824)x1
X86060-001-024	25	1574.0		1	1	0	25@(4402)x1
X86060-001-067	(餘料)25	1571.0	3	1	0	1	25@(1249)x1
X86060-001-067	26	1571.0		2	1	0	26@(2830)x1
X86060-001-072	(餘料)2, 26	1526.0	6	2	0	2	2@(22)x1 26@(1300)x1
X86060-001-072, X86060-001-151	27-28	1526.0		4	2	0	27@(1390)x1 28@(4450)x1
X86060-001-A03	(餘料)28	1502.5	2	2	0	1	28@(1437)x1
X86060-001-153	(餘料)29	1463.0	3	1	0	1	29@(1579)x1
X86060-001-076	29	1463.0		2	1	0	29@(3046)x1
X86060-001-025, X86060-001-049	(餘料)29-30	1441.0	4	3	0	2	29@(134)x1 30@(1645)x1
X86060-001-025	30	1441.0		1	1	0	30@(4535)x1
X86060-001-068	(餘料)28, 30	1416.0	4	2	0	2	28@(17)x1 30@(225)x1
X86060-001-068	31	1416.0		2	1	0	31@(3140)x1
X86060-001-B11	(餘料)31	1390.5	2	2	0	1	31@(351)x1
X86060-001-061	32-34	1387.0	10	10	3	0	32-33@(416)x2 34@(3198)x1
X86060-001-008	(餘料)27, 34	1378.0	6	3	0	2	27@(8)x1 34@(434)x1
X86060-001-037	35	1378.0		3	1	0	35@(1834)x1
X86060-001-A07	(餘料)35	1352.5	2	1	0	1	35@(477.5)x1

鋁材開料清單 X86060

窗號	編號(用料狀況)	實用長度(長料開數)	需要支數	開料支數	長料支數	餘料支數	編號(剩餘長度)
X86060-001-A07	36	1352.5		1	1	0	36@(4623.5)x1
X86060-001-075	(餘料)36	1338.0	4	3	0	1	36@(597.5)x1
X86060-001-152	37	1338.0		1	1	0	37@(4638)x1
X86060-001-079, X86060-001-156	(餘料)1, 26, 37	1276.0	3	3	0	3	1@(59)x1 26@(20)x1 37@(3358)x1
X86060-001-031	(餘料)37	1269.0	2	2	0	1	37@(812)x1
X86060-001-157	(餘料)38	1262.0	3	1	0	1	38@(2182)x1
X86060-001-022	38	1262.0		2	1	0	38@(3448)x1
X86060-001-071	(餘料)38	1260.0	6	1	0	1	38@(918)x1
X86060-001-071	39-40	1260.0		5	2	0	39@(924)x1 40@(4716)x1
X86060-001-A04, X86060-001-B05	(餘料)25, 40, 42	1231.5	18	7	0	3	25@(13.5)x1 40@(1009.5)x1 42@(1038)x1
X86060-001-A04, X86060-001-B05	41-44	1231.5		11	4	0	41@(1038)x1 42@(4744.5)x1 43@(1038)x1 44@(3509)x1
X86060-001-017, X86060-001-050, X86060-001-117	(餘料)44, 44-45	1220.0	5	4	0	3	44@(2285)x1 44@(1061)x1 45@(2308)x1
X86060-001-107	45	1220.0		1	1	0	45@(4756)x1
X86060-001-006, X86060-001-039	(餘料)45-46	1203.0	4	3	0	2	45@(1101)x1 46@(2359)x1
X86060-001-006	46	1203.0		1	1	0	46@(4773)x1
X86060-001-016	(餘料)24, 46	1146.0	3	3	0	2	24@(28)x1 46@(59)x1
X86060-001-002	47	1144.0	3	3	1	0	47@(2536)x1
X86060-001-010, X86060-001-035	(餘料)47-48	1141.0	5	4	0	2	47@(246)x1 48@(2545)x1
X86060-001-010	48	1141.0		1	1	0	48@(4835)x1
X86060-001-003, X86060-001-042	(餘料)21-23, 48	1135.0	5	5	0	4	21-23@(5)x3 48@(267)x1
X86060-001-118	(餘料)49	1127.0	3	2	0	1	49@(2587)x1
X86060-001-051	49	1127.0		1	1	0	49@(4849)x1
X86060-001-073	(餘料)49	1125.0	2	2	0	1	49@(329)x1
X86060-001-033	(餘料)50	1119.0	7	3	0	1	50@(365)x1
X86060-001-011, X86060-001-033	50-51	1119.0		4	2	0	50-51@(3734)x2
X86060-001-A06	(餘料)45, 51	1081.5	2	2	0	2	45@(15.5)x1 51@(2648.5)x1
X86060-001-149, X86060-001-A10	(餘料)20, 40-41	992.5	3	3	0	3	20@(39.5)x1 40@(13)x1 41@(41.5)x1
X86060-001-070	(餘料)42-44, 51	938.0	6	5	0	4	42-43@(96)x2 44@(119)x1 51@(764.5)x1
X86060-001-070	52	938.0		1	1	0	52@(5038)x1
X86060-001-A08, X86060-001-A51, X86060-001-B09, X86060-001-B52	(餘料)52, 52, 52-53	936.5	7	6	0	4	52@(2216.5)x1 52@(1276)x1 52@(335.5)x1 53@(4099)x1
X86060-001-B09	53	936.5		1	1	0	53@(5039.5)x1
X86060-001-012	(餘料)38-39	891.0	2	2	0	2	38@(23)x1 39@(29)x1

鋁材開料清單 X86060

窗號	編號(用料狀況)	實用長度(長料開數)	需要支數	開料支數	長料支數	餘料支數	編號(剩餘長度)
X86060-001-081, X86060-001-091, X86060-001-145	(餘料)53, 53, 55	881.0	20	8	0	3	53@(2329)x1 53@(559)x1 55@(670)x1
X86060-001-142, X86060-001-145	54-56	881.0		12	3	0	54@(670)x1 55@(4210)x1 56@(2440)x1
X86060-001-004, X86060-001-102, X86060-001-112	(餘料)56-58	865.0	13	11	0	3	56@(702)x1 57@(766)x1 58@(1635)x1
X86060-001-034, X86060-001-102	57-58	865.0		2	2	0	57-58@(5111)x2
X86060-001-032, X86060-001-101, X86060-001-110	(餘料)19, 58-59	859.0	7	6	0	3	19@(4)x1 58@(772)x1 59@(1665)x1
X86060-001-101	59	859.0		1	1	0	59@(5117)x1
X86060-001-077	(餘料)18, 59	851.0	3	2	0	2	18@(4)x1 59@(810)x1
X86060-001-154	60	851.0		1	1	0	60@(5125)x1
X86060-001-023, X86060-001-109, X86060-001-162	(餘料)60, 60, 60	849.0	3	3	0	3	60@(4272)x1 60@(3419)x1 60@(2566)x1
X86060-001-064, X86060-001-132	(餘料)60-61	848.0	12	9	0	2	60@(10)x1 61@(16)x1
X86060-001-064, X86060-001-132	61-62	848.0		3	2	0	61@(5128)x1 62@(4276)x1
X86060-001-026, X86060-001-056	(餘料)62, 62	839.0	6	5	0	2	62@(1747)x1 62@(61)x1
X86060-001-056	63	839.0		1	1	0	63@(5137)x1
X86060-001-131	(餘料)37, 59, 63	798.0	10	8	0	3	37@(10)x1 59@(8)x1 63@(325)x1
X86060-001-131	64	798.0		2	1	0	64@(4376)x1
X86060-001-074, X86060-001-134, X86060-001-165	(餘料)64-66	788.0	23	13	0	3	64@(416)x1 65-66@(436)x2
X86060-001-074, X86060-001-134, X86060-001-165	65-67	788.0		10	3	0	65@(4396)x1 66-67@(2812)x2
X86060-001-062	(餘料)67	778.0	11	3	0	1	67@(466)x1
X86060-001-062	68-69	778.0		8	2	0	68@(506)x1 69@(5198)x1
X86060-001-147, X86060-001-A09, X86060-001-A52	(餘料)69, 69, 69	776.5	3	3	0	3	69@(4417.5)x1 69@(3637)x1 69@(2856.5)x1
X86060-001-B07	(餘料)69	775.5	2	2	0	1	69@(1297.5)x1
X86060-001-053, X86060-001-119, X86060-001-171	(餘料)69-70, 70	775.0	7	6	0	3	69@(518.5)x1 70@(2864)x1 70@(1306)x1
X86060-001-053	70	775.0		1	1	0	70@(5201)x1
X86060-001-047, X86060-001-116	(餘料)51, 57-58	749.0	3	3	0	3	51@(11.5)x1 57@(13)x1 58@(19)x1
X86060-001-078, X86060-001-155	(餘料)70-71	726.0	3	2	0	2	70@(576)x1 71@(4520)x1
X86060-001-078	71	726.0		1	1	0	71@(5250)x1

鋁材開料清單 X86060

窗號	編號(用料狀況)	實用長度(長料開數)	需要支數	開料支數	長料支數	餘料支數	編號(剩餘長度)
X86060-001-055, X86060-001-121, X86060-001-173	(餘料)71, 71, 71	719.0	3	3	0	3	71@(3797)x1 71@(3074)x1 71@(2351)x1
X86060-001-014, X86060-001-046, X86060-001-105, X86060-001-115	(餘料)17, 71-72, 72, 74	699.0	33	15	0	5	17@(9)x1 71@(242)x1 72@(1762)x1 72@(356)x1 74@(356)x1
X86060-001-014, X86060-001-105, X86060-001-115	72-75	699.0		18	4	0	72@(5277)x1 73@(356)x1 74@(3168)x1 75@(2465)x1
X86060-001-B03	(餘料)56, 75	681.5	2	2	0	2	56@(16.5)x1 75@(1779.5)x1
X86060-001-021, X86060-001-054, X86060-001-108, X86060-001-161, X86060-001-172	(餘料)54-55, 75-76, 76	644.0	7	6	0	5	54-55@(22)x2 75@(483.5)x1 76@(4684)x1 76@(4036)x1
X86060-001-120	76	644.0		1	1	0	76@(5332)x1
X86060-001-141	(餘料)76	631.0	2	2	0	1	76@(2766)x1
X86060-001-005, X86060-001-040, X86060-001-103, X86060-001-111	(餘料)76, 76-78	609.0	30	15	0	4	76@(1540)x1 76@(314)x1 77-78@(463)x2
X86060-001-040, X86060-001-103, X86060-001-111	77-79	609.0		15	3	0	77@(4754)x1 78@(2915)x1 79@(1076)x1
X86060-001-015, X86060-001-045, X86060-001-106, X86060-001-114	(餘料)36, 53, 70, 79-81	549.0	28	18	0	6	36@(44.5)x1 53@(6)x1 70@(23)x1 79@(523)x1 80-81@(450)x2
X86060-001-045, X86060-001-106, X86060-001-114	80-82	549.0		10	3	0	80@(3768)x1 81@(4874)x1 82@(3768)x1
X86060-001-066, X86060-001-133	(餘料)82, 82	548.0	12	6	0	2	82@(1560)x1 82@(456)x1
X86060-001-133	83	548.0		6	1	0	83@(2668)x1
X86060-001-069	(餘料)83	526.0	4	4	0	1	83@(548)x1
X86060-001-148	(餘料)83	521.5	2	1	0	1	83@(22.5)x1
X86060-001-A11	84	521.5		1	1	0	84@(5454.5)x1

**鋁材開料清單 X86059**

窗號	編號(用料狀況)	實用長度(長料開數)	需要支數	開料支數	長料支數	餘料支數	編號(剩餘長度)
X86059-001-A22	1	2214.0	2	2	1	0	1@(1744)x1
X86059-001-Z25	2	2167.5	1	1	1	0	2@(4008.5)x1
X86059-001-160	(餘料)2	2101.0	2	1	0	1	2@(1903.5)x1
X86059-001-160	3	2101.0		1	1	0	3@(4075)x1
X86059-001-016, X86059-001-110	(餘料)3-4	2062.0	6	2	0	2	3@(2009)x1 4@(2048)x1
X86059-001-016, X86059-001-110	4-6	2062.0		4	3	0	4@(4114)x1 5@(2048)x1 6@(4114)x1
X86059-001-B08, X86059-001-B28	(餘料)3-6	1962.0	4	4	0	4	3@(43)x1 4-5@(82)x2 6@(2148)x1
X86059-001-A05, X86059-001-A25, X86059-001-B04, X86059-001-B24	(餘料)6-7, 9-10	1900.0	18	4	0	4	6@(244)x1 7@(468)x1 9-10@(468)x2
X86059-001-A05, X86059-001-A25, X86059-001-B04, X86059-001-B24	7-12	1900.0		14	6	0	7@(2372)x1 8@(468)x1 9-10@(2372)x2 11@(468)x1 12@(2372)x1
X86059-001-032	(餘料)2, 12	1776.0	6	2	0	2	2@(123.5)x1 12@(592)x1
X86059-001-119	13-14	1776.0		4	2	0	13@(840)x1 14@(4400)x1
X86059-001-B01, X86059-001-B21	(餘料)1, 14	1690.0	3	3	0	2	1@(50)x1 14@(1012)x1
X86059-001-122	(餘料)15	1676.0	3	2	0	1	15@(1140)x1
X86059-001-035	15	1676.0		1	1	0	15@(4500)x1
X86059-001-B26	(餘料)16	1640.0	2	1	0	1	16@(2892)x1
X86059-001-B06	16	1640.0		1	1	0	16@(4536)x1
X86059-001-109	(餘料)16	1608.0	4	1	0	1	16@(1280)x1
X86059-001-109	17	1608.0		3	1	0	17@(1344)x1
X86059-001-021	18	1604.0	2	2	1	0	18@(2964)x1
X86059-001-009, X86059-001-106	(餘料)18-19	1574.0	11	2	0	2	18@(1386)x1 19@(1446)x1
X86059-001-009, X86059-001-106	19-22	1574.0		9	4	0	19@(3024)x1 20-21@(1446)x2 22@(4602)x1
X86059-001-126	(餘料)22	1564.0	2	2	0	1	22@(1466)x1
X86059-001-B22	23	1544.0	2	2	1	0	23@(3084)x1
X86059-001-Z17	(餘料)23	1540.0	1	1	0	1	23@(1540)x1
X86059-001-114	(餘料)24	1537.0	3	2	0	1	24@(1557)x1
X86059-001-025	24	1537.0		1	1	0	24@(4639)x1
X86059-001-037, X86059-001-123	(餘料)23-24	1519.0	2	2	0	2	23@(17)x1 24@(34)x1
X86059-001-Z01	25	1510.0	1	1	1	0	25@(4666)x1
X86059-001-Z30	(餘料)25	1497.5	1	1	0	1	25@(3164.5)x1
X86059-001-038, X86059-001-124	(餘料)25, 25	1492.0	6	2	0	2	25@(1668.5)x1 25@(172.5)x1
X86059-001-124	26	1492.0		4	1	0	26@(196)x1
X86059-001-133	(餘料)27	1479.0	3	2	0	1	27@(1731)x1
X86059-001-050	27	1479.0		1	1	0	27@(4697)x1
X86059-001-046, X86059-001-129	(餘料)19-21	1429.0	3	3	0	3	19-21@(13)x3

**鋁材開料清單 X86059**

窗號	編號(用料狀況)	實用長度(長料開數)	需要 支數	開料 支數	長料 支數	餘料 支數	編號(剩餘長度)
X86059-001-A23	(餘料)22, 27	1400.0	2	2	0	2	22@(62)x1 27@(327)x1
X86059-001-115	(餘料)18	1382.0	4	1	0	1	18@(0)x1
X86059-001-115	28	1382.0		3	1	0	28@(2022)x1
X86059-001-004, X86059-001-103	(餘料)28-29	1353.0	10	4	0	2	28@(665)x1 29@(752)x1
X86059-001-004, X86059-001-103	29-31	1353.0		6	3	0	29@(4823)x1 30@(752)x1 31@(4823)x1
X86059-001-121	(餘料)31	1346.0	4	3	0	1	31@(773)x1
X86059-001-121	32	1346.0		1	1	0	32@(4830)x1
X86059-001-B11, X86059-001-B31	(餘料)17, 32	1325.5	2	2	0	2	17@(14.5)x1 32@(3500.5)x1
X86059-001-043, X86059-001-127	(餘料)32, 32	1304.0	4	2	0	2	32@(2192.5)x1 32@(884.5)x1
X86059-001-127	33	1304.0		2	1	0	33@(3564)x1
X86059-001-Z11	(餘料)33	1289.0	2	2	0	1	33@(978)x1
X86059-001-111	(餘料)34	1283.0	6	2	0	1	34@(1032)x1
X86059-001-014, X86059-001-111	34-35	1283.0		4	2	0	34-35@(3606)x2
X86059-001-A07, X86059-001-A27	(餘料)16, 35	1250.0	2	2	0	2	16@(26)x1 35@(2352)x1
X86059-001-049	(餘料)35	1242.0	3	1	0	1	35@(1106)x1
X86059-001-132	36	1242.0		2	1	0	36@(3688)x1
X86059-001-033	(餘料)36	1226.0	6	2	0	1	36@(1228)x1
X86059-001-120	37	1226.0		4	1	0	37@(1260)x1
X86059-001-101	(餘料)36-37	1174.0	2	2	0	2	36@(50)x1 37@(82)x1
X86059-001-128	(餘料)38	1167.0	3	2	0	1	38@(2667)x1
X86059-001-045	38	1167.0		1	1	0	38@(5009)x1
X86059-001-080	(餘料)38	1142.0	3	2	0	1	38@(375)x1
X86059-001-080	39	1142.0		1	1	0	39@(5034)x1
X86059-001-A04, X86059-001-A24, X86059-001-B05, X86059-001-B25	(餘料)15, 39, 39-41	1129.0	18	9	0	5	15@(7)x1 39@(2768)x1 39@(502)x1 40-41@(515)x2
X86059-001-A24, X86059-001-B05, X86059-001-B25	40-42	1129.0		9	3	0	40@(1648)x1 41@(3914)x1 42@(2781)x1
X86059-001-029	(餘料)42	1125.0	2	2	0	1	42@(523)x1
X86059-001-108	43	1108.0	4	4	1	0	43@(1732)x1
X86059-001-125	(餘料)35, 43	1091.0	2	2	0	2	35@(11)x1 43@(637)x1
X86059-001-113	(餘料)44	1051.0	3	2	0	1	44@(3015)x1
X86059-001-024	44	1051.0		1	1	0	44@(5125)x1
X86059-001-003, X86059-001-081, X86059-001-102	(餘料)44, 44-45	1049.0	5	4	0	3	44@(1962)x1 44@(909)x1 45@(3021)x1
X86059-001-081	45	1049.0		1	1	0	45@(5127)x1
X86059-001-010, X86059-001-107	(餘料)45, 45	1046.0	5	2	0	2	45@(1971)x1 45@(921)x1
X86059-001-107	46	1046.0		3	1	0	46@(3030)x1
X86059-001-007, X86059-001-105	(餘料)46, 46	1040.0	5	2	0	2	46@(1986)x1 46@(942)x1
X86059-001-105	47	1040.0		3	1	0	47@(3048)x1

鋁材開料清單 X86059

窗號	編號(用料狀況)	實用長度(長料開數)	需要支數	開料支數	長料支數	餘料支數	編號(剩餘長度)
X86059-001-036	(餘料)47	1032.0	1	1	0	1	47@(2012)x1
X86059-001-006, X86059-001-104	(餘料)34, 47	1024.0	7	2	0	2	34@(4)x1 47@(984)x1
X86059-001-104	48	1024.0		5	1	0	48@(1040)x1
X86059-001-A06, X86059-001-A26	(餘料)14, 47	979.0	2	2	0	2	14@(29)x1 47@(1)x1
X86059-001-Z04	(餘料)48	976.0	1	1	0	1	48@(60)x1
X86059-001-Z10	(餘料)33	960.0	2	1	0	1	33@(14)x1
X86059-001-Z10	49	960.0		1	1	0	49@(5216)x1
X86059-001-031, X86059-001-118	(餘料)44-46, 49	904.0	6	6	0	4	44@(1)x1 45@(13)x1 46@(34)x1 49@(2492)x1
X86059-001-096	(餘料)32, 49	837.5	2	2	0	2	32@(43)x1 49@(1650.5)x1
X86059-001-A08, X86059-001-A28, X86059-001-B09, X86059-001-B29	(餘料)13, 49-50, 50	834.0	7	5	0	4	13@(2)x1 49@(812.5)x1 50@(3666)x1 50@(1990)x1
X86059-001-A28	50	834.0		2	1	0	50@(4504)x1
X86059-001-074	(餘料)50	831.0	8	2	0	1	50@(320)x1
X86059-001-074	51	831.0		6	1	0	51@(1170)x1
X86059-001-A01	(餘料)51	829.0	1	1	0	1	51@(337)x1
X86059-001-130	(餘料)52	817.0	3	2	0	1	52@(3717)x1
X86059-001-047	52	817.0		1	1	0	52@(5359)x1
X86059-001-013	(餘料)52	814.0	4	4	0	1	52@(445)x1
X86059-001-112	(餘料)49	796.0	2	1	0	1	49@(12.5)x1
X86059-001-112	53	796.0		1	1	0	53@(5380)x1
X86059-001-073	(餘料)53	787.0	10	6	0	1	53@(634)x1
X86059-001-073	54	787.0		4	1	0	54@(3016)x1
X86059-001-071	(餘料)54	781.0	16	3	0	1	54@(661)x1
X86059-001-071	55-56	781.0		13	2	0	55@(685)x1 56@(1470)x1
X86059-001-091	(餘料)56	780.0	16	1	0	1	56@(686)x1
X86059-001-091	57-59	780.0		15	3	0	57-58@(692)x2 59@(5396)x1
X86059-001-062, X86059-001-062a	(餘料)59, 59	772.0	4	4	0	2	59@(3844)x1 59@(2292)x1
X86059-001-083	(餘料)59	771.0	19	2	0	1	59@(742)x1
X86059-001-083	60-62	771.0		17	3	0	60-61@(755)x2 62@(3855)x1
X86059-001-015	(餘料)62	770.0	3	3	0	1	62@(1533)x1
X86059-001-001	(餘料)31	764.0	1	1	0	1	31@(5)x1
X86059-001-042	(餘料)62	754.0	8	2	0	1	62@(17)x1
X86059-001-042	63	754.0		6	1	0	63@(1632)x1
X86059-001-005, X86059-001-030, X86059-001-065	(餘料)29-30, 60-61, 63, 63	744.0	17	6	0	6	29-30@(4)x2 60-61@(7)x2 63@(884)x1 63@(136)x1
X86059-001-065	64-65	744.0		11	2	0	64@(196)x1 65@(3936)x1
X86059-001-Z21, X86059-001-Z21a	(餘料)65, 65	740.0	4	4	0	2	65@(2448)x1 65@(960)x1
X86059-001-Z02, X86059-001-Z15	(餘料)59, 65	706.0	2	2	0	2	59@(32)x1 65@(250)x1

**鋁材開料清單 X86059**

窗號	編號(用料狀況)	實用長度(長料開數)	需要支數	開料支數	長料支數	餘料支數	編號(剩餘長度)
X86059-001-084	66	697.0	4	4	1	0	66@(3376)x1
X86059-001-048, X86059-001-131	(餘料)66, 66	692.0	3	3	0	2	66@(2680)x1 66@(1288)x1
X86059-001-097	(餘料)57-58	682.5	2	2	0	2	57-58@(5.5)x2
X86059-001-044, X86059-001-Z12	(餘料)55-56, 66	680.0	3	3	0	3	55@(1)x1 56@(2)x1 66@(604)x1
X86059-001-A09	67	674.0	1	1	1	0	67@(5502)x1
X86059-001-B07, X86059-001-B27	(餘料)67, 67	673.0	2	2	0	2	67@(4825)x1 67@(4148)x1
X86059-001-079	(餘料)67	671.0	2	2	0	1	67@(2798)x1
X86059-001-026	(餘料)28	654.0	1	1	0	1	28@(7)x1
X86059-001-085	(餘料)54, 67	641.0	2	2	0	2	54@(16)x1 67@(2153)x1
X86059-001-051	(餘料)43	624.0	1	1	0	1	43@(9)x1
X86059-001-077	(餘料)53, 67	621.0	23	4	0	2	53@(9)x1 67@(278)x1
X86059-001-077	68-70	621.0		19	3	0	68-69@(555)x2 70@(5555)x1
X86059-001-022	(餘料)70	604.0	10	9	0	1	70@(83)x1
X86059-001-022	71	604.0		1	1	0	71@(5572)x1
X86059-001-B23	(餘料)12, 66	579.0	2	2	0	2	12@(9)x1 66@(21)x1
X86059-001-082	(餘料)71	566.0	5	5	0	1	71@(2722)x1
X86059-001-041	(餘料)68-69	549.0	2	2	0	2	68-69@(2)x2
X86059-001-Z16	(餘料)71	540.0	2	2	0	1	71@(1634)x1
X86059-001-072	(餘料)71	531.0	32	3	0	1	71@(29)x1
X86059-001-072	72-74	531.0		29	3	0	72-73@(295)x2 74@(2435)x1
X86059-001-090	(餘料)74	530.0	2	2	0	1	74@(1367)x1
X86059-001-008	(餘料)42, 74	514.0	10	3	0	2	42@(5)x1 74@(331)x1
X86059-001-008	75	514.0		7	1	0	75@(2554)x1
X86059-001-116	(餘料)39-41, 75	492.0	4	4	0	4	39@(6)x1 40-41@(19)x2 75@(2058)x1
X86059-001-078	(餘料)75	471.0	20	4	0	1	75@(158)x1
X86059-001-078	76-77	471.0		16	2	0	76@(5)x1 77@(4755)x1
X86059-001-095	(餘料)77	465.0	1	1	0	1	77@(4286)x1
X86059-001-A11	(餘料)7	456.5	1	1	0	1	7@(7.5)x1
X86059-001-023	(餘料)8-11, 77	454.0	8	8	0	5	8-11@(10)x4 77@(2454)x1
X86059-001-Z03	(餘料)77	450.0	1	1	0	1	77@(2000)x1

鋁材開料清單 X86049

窗號	編號(用料狀況)	實用長度(長料開數)	需要支數	開料支數	長料支數	餘料支數	編號(剩餘長度)
X86049-P05	1-3	3356.0	3	3	3	0	1-3@(20)x3
X86049-P01, X86049-P02	4-97	3276.0	94	94	94	0	4-97@(100)x94
X86049-P08	98-100	3253.5	3	3	3	0	98-100@(122.5)x3
X86049-P03	101-107	3126.0	7	7	7	0	101-107@(250)x7
X86049-P06	108-111	2633.5	4	4	4	0	108-111@(742.5)x4
X86049-P04	112-130	821.0	75	75	19	0	112-129@(80)x18 130@(905)x1
X86049-P13	(餘料)130	757.5	12	1	0	1	130@(143.5)x1
X86049-P13	131-133	757.5		11	3	0	131-132@(334)x2 133@(1095.5)x1

鋁材開料清單 X86047

窗號	編號(用料狀況)	實用長度(長料開數)	需要 支數	開料 支數	長料 支數	餘料 支數	編號(剩餘長度)
X86047-P05	1-3	3356.0	3	3	3	0	1-3@(20)x3
X86047-P01, X86047-P02	4-99	3276.0	96	96	96	0	4-99@(100)x96
X86047-P07	100-102	3253.5	3	3	3	0	100-102@(122.5)x3
X86047-P03	103-112	3126.0	10	10	10	0	103-112@(250)x10
X86047-P06	113-119	2633.5	7	7	7	0	113-119@(742.5)x7
X86047-P04, X86047-P16	120-139	821.0	75	75	20	0	120-137@(80)x18 138@(1730)x1 139@(2555)x1
X86047-P13	(餘料)138-139	757.5	11	5	0	2	138@(207)x1 139@(270.5)x1
X86047-P13	140-141	757.5		6	2	0	140@(334)x1 141@(1857)x1

鋁材開料清單 X86083

窗號	編號(用料狀況)	實用長度(長料開數)	需要支數	開料支數	長料支數	餘料支數	編號(剩餘長度)
X86083-002, X86083-001, X86083-002	(餘料)1, 1-2	50.0	207	207	2	1	1@(40)x1 1@(472)x1 2@(742)x1

鋁材開料清單 X86142

窗號	編號(用料狀況)	實用長度(長料開數)	需要 支數	開料 支數	長料 支數	餘料 支數	編號(剩餘長度)
X86142-P01-06	1-62	2492.0	62	62	62	0	1-62@(884)x62
X86142-P01-03	63-124	1799.5	62	62	62	0	63-124@(1576.5)x62
X86142-P01-01	(餘料)1-30	813.5	30	30	0	30	1-30@(66.5)x30
X86142-P01-04	(餘料)31-108	750.0	124	124	0	78	31-62@(130)x32 63-108@(68.5)x46
X86142-P01-02	(餘料)109-124	669.0	62	32	0	16	109-124@(230.5)x16
X86142-P01-02	125-130	669.0		30	6	0	125-130@(15)x6

鋁材開料清單 X86085

窗號	編號(用料狀況)	實用長度(長料開數)	需要 支數	開料 支數	長料 支數	餘料 支數	編號(剩餘長度)
X86085-001	1	200.0	28	28	1	0	1@(518)x1

鋁材開料清單 X86170

窗號	編號(用料狀況)	實用長度(長料開數)	需要 支數	開料 支數	長料 支數	餘料 支數	編號(剩餘長度)
AF-X86170-P01-02	1-4	3269.0	4	4	4	0	1-4@(107)x4
AF-X86170-P01-04	5	750.5	1	1	1	0	5@(2625.5)x1

鋁材開料清單 X86143

窗號	編號(用料狀況)	實用長度(長料開數)	需要 支數	開料 支數	長料 支數	餘料 支數	編號(剩餘長度)
AF-X86143-P01-02	1-16	3269.0	16	16	16	0	1-16@(107)x16
AF-X86143-P01-01	17-18	814.0	5	5	2	0	17@(108)x1 18@(2562)x1
AF-X86143-P01-04	(餘料)18	750.5	3	3	0	1	18@(298.5)x1

鋁材開料清單 X86082

窗號	編號(用料狀況)	實用長度(長料開數)	需要 支數	開料 支數	長料 支數	餘料 支數	編號(剩餘長度)
AF-X86082-P01-02	1-10	3269.0	10	10	10	0	1-10@(107)x10
AF-X86082-P01-01	11	814.0	2	2	1	0	11@(1744)x1
AF-X86082-P01-04	(餘料)11	750.5	2	2	0	1	11@(235)x1

鋁材開料清單 X86172

窗號	編號(用料狀況)	實用長度(長料開數)	需要 支數	開料 支數	長料 支數	餘料 支數	編號(剩餘長度)
X86172-002-01	1	2236.0	1	1	1	0	1@(3740)x1
X86172-001-10	(餘料)1	1626.0	1	1	0	1	1@(2110)x1
X86172-001-13	(餘料)1	1596.0	1	1	0	1	1@(510)x1
X86172-003-01	2	1566.0	1	1	1	0	2@(4410)x1
X86172-001-03	(餘料)2	1375.0	2	2	0	1	2@(1652)x1
X86172-001-01	(餘料)2	1146.0	1	1	0	1	2@(502)x1
X86172-001-16	3	1062.0	1	1	1	0	3@(4914)x1
X86172-001-05	(餘料)3	1046.0	1	1	0	1	3@(3864)x1
X86172-001-08, X86172-001-14	(餘料)3, 3	792.0	2	2	0	2	3@(3068)x1 3@(2272)x1
X86172-001-02	(餘料)3	785.5	4	2	0	1	3@(693)x1
X86172-001-02	4	785.5		2	1	0	4@(4401)x1
X86172-001-04	(餘料)4	766.0	1	1	0	1	4@(3631)x1
X86172-001-11	(餘料)3-4	626.0	2	2	0	2	3@(63)x1 4@(3001)x1
X86172-001-15	(餘料)4	536.0	1	1	0	1	4@(2461)x1

鋁材開料清單 X86166

窗號	編號(用料狀況)	實用長度(長料開數)	需要 支數	開料 支數	長料 支數	餘料 支數	編號(剩餘長度)
X86166-P01	1	380.0	4	4	1	0	1@(4444)x1

鋁材開料清單 X86152

窗號	編號(用料狀況)	實用長度(長料開數)	需要 支數	開料 支數	長料 支數	餘料 支數	編號(剩餘長度)
X86152-P03	1	2359.5	1	1	1	0	1@(1016.5)x1
X86152-P01	(餘料)1	657.0	2	1	0	1	1@(355.5)x1
X86152-P01R	2	657.0		1	1	0	2@(2719)x1
X86152-P02, X86152-P02R	(餘料)2, 2	650.0	2	2	0	2	2@(2065)x1 2@(1411)x1
X86152-P04	(餘料)2	546.0	1	1	0	1	2@(861)x1

鋁材開料清單 X86151

窗號	編號(用料狀況)	實用長度(長料開數)	需要支數	開料支數	長料支數	餘料支數	編號(剩餘長度)
X86151-P09	1	2629.5	2	2	1	0	1@(413)x1
X86151-P03	2-20	2359.5	38	38	19	0	2-20@(953)x19
X86151-P05	21-23	2209.5	5	5	3	0	21-22@(1253)x2 23@(3466.5)x1
X86151-P08	(餘料)23	2009.5	1	1	0	1	23@(1453)x1
X86151-P06, X86151-P06R	(餘料)2-3	880.0	2	2	0	2	2-3@(69)x2
X86151-P01, X86151-P01R	(餘料)4-23	657.0	22	21	0	20	4-20@(292)x17 21-22@(592)x2 23@(131)x1
X86151-P01R	24	657.0		1	1	0	24@(5019)x1
X86151-P02, X86151-P02R	(餘料)24, 26	650.0	44	8	0	2	24@(441)x1 26@(448)x1
X86151-P02, X86151-P02R	25-29	650.0		36	5	0	25@(448)x1 26@(1102)x1 27-28@(448)x2 29@(2410)x1
X86151-P10L, X86151-P10R	(餘料)21-22	563.0	2	2	0	2	21-22@(25)x2
X86151-P04	(餘料)29	546.0	4	4	0	1	29@(210)x1
X86151-P07, X86151-P07R	(餘料)1, 24-26	357.5	4	4	0	4	1@(51.5)x1 24@(79.5)x1 25-26@(86.5)x2

鋁材開料清單 X86105

窗號	編號(用料狀況)	實用長度(長料開數)	需要 支數	開料 支數	長料 支數	餘料 支數	編號(剩餘長度)
X86105-001-042	1	2388.0	1	1	1	0	1@(3588)x1
X86105-001-052	(餘料)1	1718.0	1	1	0	1	1@(1866)x1
X86105-001-021	(餘料)1	1626.0	1	1	0	1	1@(236)x1
X86105-001-009	2	1596.0	1	1	1	0	2@(4380)x1
X86105-001-004	(餘料)2	1375.0	2	2	0	1	2@(1622)x1
X86105-001-007	(餘料)2	1062.0	1	1	0	1	2@(556)x1
X86105-001-006	3	1046.0	2	2	1	0	3@(3880)x1
X86105-001-015	(餘料)3	792.0	2	2	0	1	3@(2288)x1
X86105-001-033	(餘料)3	785.5	4	2	0	1	3@(709)x1
X86105-001-033	4	785.5		2	1	0	4@(4401)x1
X86105-001-005	(餘料)4	766.0	1	1	0	1	4@(3631)x1
X86105-001-022	(餘料)3-4	626.0	2	2	0	2	3@(79)x1 4@(3001)x1
X86105-001-008	(餘料)2	536.0	1	1	0	1	2@(16)x1

鋁材開料清單 X86104

窗號	編號(用料狀況)	實用長度(長料開數)	需要 支數	開料 支數	長料 支數	餘料 支數	編號(剩餘長度)
X86104-002, X86104-001	(餘料)1, 1	340.0	4	4	1	1	1@(3104)x1 1@(3792)x1

鋁材開料清單 X86101

窗號	編號(用料狀況)	實用長度(長料開數)	需要支數	開料支數	長料支數	餘料支數	編號(剩餘長度)
X86101-P06	1	2480.0	1	1	1	0	1@(3496)x1
X86101-P04	(餘料)1	2330.0	1	1	0	1	1@(1162)x1
X86101-P01	2-33	2250.0	64	64	32	0	2-33@(1472)x32
X86101-P02	34-35	2100.0	3	3	2	0	34@(1772)x1 35@(3876)x1
X86101-001-072	(餘料)35	2032.0	2	1	0	1	35@(1840)x1
X86101-001-072	36	2032.0		1	1	0	36@(3944)x1
X86101-001-052	(餘料)36	2028.0	2	1	0	1	36@(1912)x1
X86101-001-052	37	2028.0		1	1	0	37@(3948)x1
X86101-001-016	(餘料)37	1998.0	4	1	0	1	37@(1946)x1
X86101-001-016	38-39	1998.0		3	2	0	38@(1976)x1 39@(3978)x1
X86101-P05	(餘料)36-37	1880.0	2	2	0	2	36@(28)x1 37@(62)x1
X86101-001-064	(餘料)35, 38-39	1780.0	3	3	0	3	35@(56)x1 38@(192)x1 39@(2194)x1
X86101-001-058, X86101-001-075	(餘料)34, 39, 41	1718.0	12	4	0	3	34@(50)x1 39@(472)x1 41@(814)x1
X86101-001-058, X86101-001-075	40-43	1718.0		8	4	0	40@(814)x1 41@(4258)x1 42@(814)x1 43@(4258)x1
X86101-001-032	(餘料)43	1712.0	4	2	0	1	43@(826)x1
X86101-001-032	44	1712.0		2	1	0	44@(2548)x1
X86101-001-035	(餘料)44	1612.0	2	1	0	1	44@(932)x1
X86101-001-035	45	1612.0		1	1	0	45@(4364)x1
X86101-001-012	(餘料)45	1544.0	4	2	0	1	45@(1268)x1
X86101-001-012	46	1544.0		2	1	0	46@(2884)x1
X86101-001-021	(餘料)46	1540.0	2	1	0	1	46@(1340)x1
X86101-001-021	47	1540.0		1	1	0	47@(4436)x1
X86101-001-009	(餘料)47	1510.0	8	2	0	1	47@(1408)x1
X86101-001-009	48-49	1510.0		6	2	0	48-49@(1438)x2
X86101-001-055	50	1508.0	2	2	1	0	50@(2956)x1
X86101-001-040	(餘料)50	1500.0	2	1	0	1	50@(1452)x1
X86101-001-040	51	1500.0		1	1	0	51@(4476)x1
X86101-001-025	(餘料)51	1473.0	2	2	0	1	51@(1522)x1
X86101-001-060	(餘料)2	1458.0	1	1	0	1	2@(10)x1
X86101-001-037	(餘料)3	1455.0	1	1	0	1	3@(13)x1
X86101-001-038	(餘料)4-8	1428.0	5	5	0	5	4-8@(40)x5
X86101-001-050	(餘料)9-10	1415.0	2	2	0	2	9-10@(53)x2
X86101-001-046	(餘料)11-12	1365.0	2	2	0	2	11-12@(103)x2
X86101-001-056	(餘料)13-14	1363.0	2	2	0	2	13-14@(105)x2
X86101-001-027	(餘料)15-18	1318.0	4	4	0	4	15-18@(150)x4
X86101-001-004	(餘料)19-26	1289.0	8	8	0	8	19-26@(179)x8
X86101-001-034	(餘料)27-30	1282.0	4	4	0	4	27-30@(186)x4
X86101-001-043	(餘料)31-33	1240.0	3	3	0	3	31-33@(228)x3
X86101-001-063	(餘料)45	1230.0	1	1	0	1	45@(34)x1
X86101-001-014	(餘料)46-49	1219.0	4	4	0	4	46@(117)x1 47@(185)x1 48-49@(215)x2

鋁材開料清單 X86101

窗號	編號(用料狀況)	實用長度(長料開數)	需要支數	開料支數	長料支數	餘料支數	編號(剩餘長度)
X86101-001-073	(餘料)50-51	1218.0	2	2	0	2	50@(230)x1 51@(300)x1
X86101-001-049	52	1178.0	2	2	1	0	52@(3616)x1
X86101-001-033	(餘料)52	1162.0	4	3	0	1	52@(118)x1
X86101-001-033	53	1162.0		1	1	0	53@(4814)x1
X86101-001-002	(餘料)1, 53	1110.0	2	2	0	2	1@(48)x1 53@(3700)x1
X86101-001-045	(餘料)53	1103.0	2	2	0	1	53@(1486)x1
X86101-001-077	(餘料)53	1068.0	1	1	0	1	53@(414)x1
X86101-001-029	54	1061.0	3	3	1	0	54@(2785)x1
X86101-001-011	(餘料)54	1043.0	2	2	0	1	54@(691)x1
X86101-001-039	55	1027.0	2	2	1	0	55@(3918)x1
X86101-001-024	(餘料)55	987.0	2	2	0	1	55@(1936)x1
X86101-001-003	(餘料)55	985.0	2	1	0	1	55@(947)x1
X86101-001-003	56	985.0		1	1	0	56@(4991)x1
X86101-001-010	(餘料)56	982.0	4	4	0	1	56@(1047)x1
X86101-001-007	(餘料)56	976.0	4	1	0	1	56@(67)x1
X86101-001-007	57	976.0		3	1	0	57@(3040)x1
X86101-001-036	(餘料)57	968.0	2	2	0	1	57@(1096)x1
X86101-001-006	(餘料)57	960.0	6	1	0	1	57@(132)x1
X86101-001-006	58	960.0		5	1	0	58@(1160)x1
X86101-001-059, X86101-001-074	(餘料)58-59	947.0	12	2	0	2	58@(209)x1 59@(274)x1
X86101-001-059, X86101-001-074	59-60	947.0		10	2	0	59-60@(1225)x2
X86101-001-031	(餘料)44, 55, 60	840.0	4	3	0	3	44@(88)x1 55@(103)x1 60@(381)x1
X86101-001-031	61	840.0		1	1	0	61@(5136)x1
X86101-001-076	(餘料)40	797.0	1	1	0	1	40@(13)x1
X86101-001-047	(餘料)41-42	753.0	2	2	0	2	41-42@(57)x2
X86101-001-013	(餘料)43, 61	750.0	8	7	0	2	43@(72)x1 61@(612)x1
X86101-001-013	62	750.0		1	1	0	62@(5226)x1
X86101-001-019	(餘料)62	732.0	2	2	0	1	62@(3754)x1
X86101-001-015	(餘料)62	706.0	10	5	0	1	62@(204)x1
X86101-001-015	63	706.0		5	1	0	63@(2430)x1
X86101-001-001, X86101-001-054	(餘料)63, 65	700.0	32	6	0	2	63@(318)x1 65@(348)x1
X86101-001-001, X86101-001-054	64-67	700.0		26	4	0	64@(348)x1 65@(2460)x1 66@(348)x1 67@(2460)x1
X86101-001-042	(餘料)67	690.0	18	3	0	1	67@(378)x1
X86101-001-042	68-69	690.0		15	2	0	68@(428)x1 69@(1122)x1
X86101-001-065	(餘料)54, 69	652.0	5	2	0	2	54@(35)x1 69@(466)x1
X86101-001-079	70	652.0		3	1	0	70@(4012)x1
X86101-001-071	(餘料)70	647.0	2	2	0	1	70@(2710)x1
X86101-001-048	(餘料)70	628.0	2	2	0	1	70@(1446)x1
X86101-001-044	(餘料)70	616.0	5	2	0	1	70@(206)x1
X86101-001-044	71	616.0		3	1	0	71@(4120)x1

鋁材開料清單 X86101

窗號	編號(用料狀況)	實用長度(長料開數)	需要支數	開料支數	長料支數	餘料支數	編號(剩餘長度)
X86101-001-026	(餘料)61, 71	590.0	2	2	0	2	61@(18)x1 71@(3526)x1
X86101-001-051	(餘料)71	560.0	2	2	0	1	71@(2398)x1
X86101-001-022	(餘料)71	540.0	23	4	0	1	71@(222)x1
X86101-001-022	72-73	540.0		19	2	0	72@(540)x1 73@(1084)x1
X86101-001-080	(餘料)72-73	492.0	2	2	0	2	72@(44)x1 73@(588)x1
X86101-001-061	(餘料)73	491.0	1	1	0	1	73@(93)x1
X86101-001-041	74	485.0	5	5	1	0	74@(3535)x1
X86101-001-008, X86101-001-053	(餘料)39, 69, 74, 76	450.0	34	11	0	4	39@(18)x1 69@(12)x1 74@(357)x1 76@(532)x1
X86101-001-008	75-76	450.0		23	2	0	75@(78)x1 76@(1440)x1
X86101-001-028	(餘料)76	428.0	4	1	0	1	76@(100)x1
X86101-001-028	77	428.0		3	1	0	77@(4684)x1
X86101-001-057	(餘料)53, 68	397.0	2	2	0	2	53@(13)x1 68@(27)x1
X86101-001-023	(餘料)77	390.0	20	11	0	1	77@(350)x1
X86101-001-023	78	390.0		9	1	0	78@(2434)x1
X86101-001-078	(餘料)60	362.0	1	1	0	1	60@(15)x1

鋁材開料清單 X86100

窗號	編號(用料狀況)	實用長度(長料開數)	需要 支數	開料 支數	長料 支數	餘料 支數	編號(剩餘長度)
X86100-001	1-2	200.0	54	54	2	0	1@(110)x1 2@(1334)x1

鋁材開料清單 X86097

窗號	編號(用料狀況)	實用長度(長料開數)	需要支數	開料支數	長料支數	餘料支數	編號(剩餘長度)
X86097-002, X86097-003, X86097-004, X86097-001, X86097-002	(餘料)3, 5, 5, 1-5	340.0	74	74	5	3	3@(320)x1 5@(1352)x1 5@(664)x1 1-2@(320)x2 3@(3760)x1 4@(320)x1 5@(2040)x1

鋁材開料清單 X86094

窗號	編號(用料狀況)	實用長度(長料開數)	需要 支數	開料 支數	長料 支數	餘料 支數	編號(剩餘長度)
X86094-P01-02	1-60	3269.0	60	60	60	0	1-60@(107)x60
X86094-P01-01	61-64	814.0	14	14	4	0	61-63@(108)x3 64@(1744)x1
X86094-P01-04	(餘料)64	750.5	12	2	0	1	64@(235)x1
X86094-P01-04	65-67	750.5		10	3	0	65-66@(362)x2 67@(1871)x1

鋁材開料清單 X86091

窗號	編號(用料狀況)	實用長度(長料開數)	需要 支數	開料 支數	長料 支數	餘料 支數	編號(剩餘長度)
X86091-001-03, X86091-002-03	1-4	2620.0	4	4	4	0	1-4@(2156)x4
X86091-001-01, X86091-002-01	5-24	2350.0	40	40	20	0	5-24@(72)x20
X86091-002-02	(餘料)26	2200.0	6	1	0	1	26@(372)x1
X86091-001-02, X86091-002-02	25-27	2200.0		5	3	0	25@(372)x1 26@(2576)x1 27@(372)x1

鋁材開料清單 X86090

窗號	編號(用料狀況)	實用長度(長料開數)	需要 支數	開料 支數	長料 支數	餘料 支數	編號(剩餘長度)
X86090-P01	1	390.0	1	1	1	0	1@(5586)x1

鋁材開料清單 X86089

窗號	編號(用料狀況)	實用長度(長料開數)	需要 支數	開料 支數	長料 支數	餘料 支數	編號(剩餘長度)
X86089-P01	1	1863.5	1	1	1	0	1@(3712.5)x1

鋁材開料清單 X86088

窗號	編號(用料狀況)	實用長度(長料開數)	需要支數	開料支數	長料支數	餘料支數	編號(剩餘長度)
X86088-P03	1	3276.0	1	1	1	0	1@(2900)x1
X86088-P04, X86088-P05	(餘料)1, 1	821.0	2	2	0	2	1@(2075)x1 1@(1250)x1
X86088-P01	(餘料)1	780.5	1	1	0	1	1@(465.5)x1
X86088-P02	2	701.0	1	1	1	0	2@(5475)x1

鋁材開料清單 X86086

窗號	編號(用料狀況)	實用長度(長料開數)	需要支數	開料支數	長料支數	餘料支數	編號(剩餘長度)
X86086-P05	1	2469.5	2	2	1	0	1@(433)x1
X86086-P08	2	959.0	4	4	1	0	2@(1528)x1
X86086-P09	(餘料)2	958.5	4	1	0	1	2@(565.5)x1
X86086-P09	3	958.5		3	1	0	3@(2492.5)x1
X86086-P06, X86086-P07	(餘料)3, 3	792.0	4	3	0	2	3@(900.5)x1 3@(104.5)x1
X86086-P07	4	792.0		1	1	0	4@(4584)x1
X86086-P01	(餘料)4	780.5	1	1	0	1	4@(3799.5)x1
X86086-P01, X86086-P03	(餘料)4, 25	728.5	299	7	0	2	4@(137)x1 25@(252.5)x1
X86086-P01, X86086-P03	5-46	728.5		292	42	0	5-24@(252.5)x20 25@(1717.5)x1 26-46@(252.5)x21
X86086-P04	(餘料)67	646.0	325	3	0	1	67@(180)x1
X86086-P02, X86086-P04	47-87	646.0		322	41	0	47-66@(180)x20 67@(2130)x1 68-86@(180)x19 87@(2130)x1
X86086-P20, X86086-P21	(餘料)87, 87	563.0	4	3	0	2	87@(996)x1 87@(429)x1
X86086-P21	88	563.0		1	1	0	88@(4813)x1
X86086-P10, X86086-P11	(餘料)2, 88-89	436.0	27	20	0	3	2@(125.5)x1 88@(413)x1 89@(100)x1
X86086-P10, X86086-P11	89-90	436.0		7	2	0	89@(4060)x1 90@(3620)x1
X86086-P16, X86086-P17	(餘料)1, 87, 90, 90	416.0	8	8	0	4	1@(13)x1 87@(9)x1 90@(2780)x1 90@(1100)x1

鋁材開料清單 X86080

窗號	編號(用料狀況)	實用長度(長料開數)	需要支數	開料支數	長料支數	餘料支數	編號(剩餘長度)
X86080-001-042	1	2388.0	1	1	1	0	1@(3588)x1
X86080-001-052	(餘料)1	1718.0	1	1	0	1	1@(1866)x1
X86080-001-021	(餘料)1	1626.0	1	1	0	1	1@(236)x1
X86080-001-009	2	1596.0	1	1	1	0	2@(4380)x1
X86080-001-004	(餘料)2	1375.0	2	2	0	1	2@(1622)x1
X86080-001-007	(餘料)2	1062.0	1	1	0	1	2@(556)x1
X86080-001-006	3	1046.0	2	2	1	0	3@(3880)x1
X86080-001-015	(餘料)3	792.0	2	2	0	1	3@(2288)x1
X86080-001-033	(餘料)3	785.5	4	2	0	1	3@(709)x1
X86080-001-033	4	785.5		2	1	0	4@(4401)x1
X86080-001-005	(餘料)4	766.0	1	1	0	1	4@(3631)x1
X86080-001-022	(餘料)3-4	626.0	2	2	0	2	3@(79)x1 4@(3001)x1
X86080-001-008	(餘料)2	536.0	1	1	0	1	2@(16)x1

鋁材開料清單 X86078

窗號	編號(用料狀況)	實用長度(長料開數)	需要 支數	開料 支數	長料 支數	餘料 支數	編號(剩餘長度)
X86078-P01	1-22	390.0	325	325	22	0	1-21@(120)x21 22@(2090)x1

鋁材開料清單 X86076

窗號	編號(用料狀況)	實用長度(長料開數)	需要 支數	開料 支數	長料 支數	餘料 支數	編號(剩餘長度)
X86076-P01	1	1863.5	2	2	1	0	1@(1845)x1
X86076-P02	(餘料)1	1713.5	1	1	0	1	1@(127.5)x1
X86076-P03	2	1513.5	1	1	1	0	2@(4062.5)x1

鋁材開料清單 X86075

窗號	編號(用料狀況)	實用長度(長料開數)	需要 支數	開料 支數	長料 支數	餘料 支數	編號(剩餘長度)
X86075-P09, X86075-P10	1-2	3356.0	2	2	2	0	1-2@(2620)x2
X86075-P01, X86075-P02	3-40	3276.0	38	38	38	0	3-40@(2700)x38
X86075-P13, X86075-P14	41-42	3253.5	2	2	2	0	41-42@(2722.5)x2
X86075-P05, X86075-P06	43-45	3126.0	3	3	3	0	43-45@(2850)x3
X86075-P12	(餘料)3	2633.5	1	1	0	1	3@(62.5)x1
X86075-P07, X86075-P08	(餘料)1-2, 4-5, 5-9	821.0	22	22	0	9	1-2@(145)x2 4@(225)x1 5@(1050)x1 5-8@(225)x4 9@(1875)x1
X86075-P03	(餘料)9-10	780.5	3	3	0	2	9@(306)x1 10@(1915.5)x1
X86075-P15, X86075-P16	(餘料)10, 10	757.7	2	2	0	2	10@(1153.8)x1 10@(392.1)x1
X86075-P04	(餘料)11-12	701.0	4	4	0	2	11@(585)x1 12@(1995)x1
X86075-P11	(餘料)11	488.0	1	1	0	1	11@(93)x1

鋁材開料清單 X86073

窗號	編號(用料狀況)	實用長度(長料開數)	需要 支數	開料 支數	長料 支數	餘料 支數	編號(剩餘長度)
X86073-001	1	1808.5	2	2	1	0	1@(1955)x1

鋁材開料清單 X86070

窗號	編號(用料狀況)	實用長度(長料開數)	需要支數	開料支數	長料支數	餘料支數	編號(剩餘長度)
X86070-001-075	1	2340.5	1	1	1	0	1@(3635.5)x1
X86070-001-069	(餘料)1	1699.0	1	1	0	1	1@(1932.5)x1
X86070-001-078	(餘料)1	1670.5	1	1	0	1	1@(258)x1
X86070-001-073	2	1608.0	1	1	1	0	2@(4368)x1
X86070-001-071	(餘料)2	1387.0	2	2	0	1	2@(1586)x1
X86070-001-070a	(餘料)2	1135.0	1	1	0	1	2@(447)x1
X86070-001-062	(餘料)3	1119.0	2	1	0	1	3@(3734)x1
X86070-001-058	3	1119.0		1	1	0	3@(4857)x1
X86070-001-093, X86070-001-096	(餘料)3, 3	881.5	4	4	0	2	3@(1963)x1 3@(192)x1
X86070-001-082	(餘料)4	865.0	2	1	0	1	4@(4242)x1
X86070-001-070	4	865.0		1	1	0	4@(5111)x1
X86070-001-072	(餘料)4	778.0	1	1	0	1	4@(3460)x1
X86070-001-084, X86070-001-088	(餘料)4, 4	699.0	2	2	0	2	4@(2757)x1 4@(2054)x1
X86070-001-060	(餘料)4	609.0	1	1	0	1	4@(1441)x1

鋁材開料清單 X86069

窗號	編號(用料狀況)	實用長度(長料開數)	需要 支數	開料 支數	長料 支數	餘料 支數	編號(剩餘長度)
X86069-001-02	1	771.0	2	2	1	0	1@(3630)x1
X86069-001-03	(餘料)1	697.0	1	1	0	1	1@(2929)x1
X86069-001-01	(餘料)1	566.0	1	1	0	1	1@(2359)x1

鋁材開料清單 X86063

窗號	編號(用料狀況)	實用長度(長料開數)	需要支數	開料支數	長料支數	餘料支數	編號(剩餘長度)
X86063-001-005	1	1142.0	3	3	1	0	1@(2742)x1
X86063-001-006	(餘料)1	1049.0		2	0	1	1@(636)x1
X86063-001-025	2	837.5		2	1	0	2@(4497)x1
X86063-001-004	(餘料)2	831.0		5	0	1	2@(322)x1
X86063-001-004	3	831.0		3	1	0	3@(3675)x1
X86063-001-003	(餘料)3	787.0		4	0	1	3@(511)x1
X86063-001-003	4	787.0		6	1	0	4@(1434)x1
X86063-001-001	(餘料)4	781.0		1	0	1	4@(649)x1
X86063-001-001	5-7	781.0		15	3	0	5-6@(685)x2 7@(5395)x1
X86063-001-012, X86063-001-022	(餘料)7-8	780.5		11	0	2	7@(688)x1 8@(688.5)x1
X86063-001-012, X86063-001-022	8-9	780.5		5	2	0	8@(4611)x1 9@(3826.5)x1
X86063-001-008	(餘料)9	771.0		4	0	1	9@(726.5)x1
X86063-001-008	10-12	771.0		15	3	0	10-11@(755)x2 12@(5405)x1
X86063-001-009	(餘料)9-12	697.0		4	0	4	9@(25.5)x1 10-11@(54)x2 12@(4704)x1
X86063-001-026	(餘料)7-8	682.5		2	0	2	7@(1.5)x1 8@(2)x1
X86063-001-055	(餘料)5-6	671.0		2	0	2	5-6@(10)x2
X86063-001-010	(餘料)4, 12	641.0		2	0	2	4@(4)x1 12@(4059)x1
X86063-001-053, X86063-001-062	(餘料)1, 12-13	621.0		14	0	3	1@(11)x1 12@(309)x1 13@(555)x1
X86063-001-053, X86063-001-062	13-14	621.0		9	2	0	13@(4930)x1 14@(1805)x1
X86063-001-007	(餘料)14	566.0		3	0	1	14@(95)x1
X86063-001-007	15	566.0		2	1	0	15@(5040)x1
X86063-001-002, X86063-001-054, X86063-001-064	(餘料)13, 15, 15, 17	531.0		20	0	4	13@(20)x1 15@(1295)x1 15@(225)x1 17@(295)x1
X86063-001-054	16-17	531.0		12	2	0	16@(295)x1 17@(5645)x1
X86063-001-021	18	530.5		2	1	0	18@(5111)x1
X86063-001-052, X86063-001-063	(餘料)3, 18-19	471.0		19	0	3	3@(36)x1 18@(361)x1 19@(1905)x1
X86063-001-052	19	471.0		1	1	0	19@(5705)x1
X86063-001-057	(餘料)19	465.0		1	0	1	19@(1436)x1

鋁材開料清單 X86062

窗號	編號(用料狀況)	實用長度(長料開數)	需要支數	開料支數	長料支數	餘料支數	編號(剩餘長度)
X86062-001-005	1	1142.0	3	3	1	0	1@(2742)x1
X86062-001-006	(餘料)1	1049.0		2	0	1	1@(636)x1
X86062-001-025	2	837.5		2	1	0	2@(4497)x1
X86062-001-004	(餘料)2	831.0		5	0	1	2@(322)x1
X86062-001-004	3	831.0		3	1	0	3@(3675)x1
X86062-001-003	(餘料)3	787.0		4	0	1	3@(511)x1
X86062-001-003	4	787.0		6	1	0	4@(1434)x1
X86062-001-001	(餘料)4	781.0		1	0	1	4@(649)x1
X86062-001-001	5-7	781.0		15	3	0	5-6@(685)x2 7@(5395)x1
X86062-001-012, X86062-001-022	(餘料)7-8	780.0		11	0	2	7@(691)x1 8@(692)x1
X86062-001-012, X86062-001-022	8-9	780.0		5	2	0	8@(4612)x1 9@(3828)x1
X86062-001-008	(餘料)9	771.0		4	0	1	9@(728)x1
X86062-001-008	10-12	771.0		15	3	0	10-11@(755)x2 12@(5405)x1
X86062-001-009	(餘料)9-12	697.0		4	0	4	9@(27)x1 10-11@(54)x2 12@(4704)x1
X86062-001-026	(餘料)7-8	682.5		2	0	2	7@(4.5)x1 8@(5.5)x1
X86062-001-055	(餘料)5-6	671.0		2	0	2	5-6@(10)x2
X86062-001-010	(餘料)4, 12	641.0		2	0	2	4@(4)x1 12@(4059)x1
X86062-001-053, X86062-001-062	(餘料)1, 12-13	621.0		14	0	3	1@(11)x1 12@(309)x1 13@(555)x1
X86062-001-053, X86062-001-062	13-14	621.0		9	2	0	13@(4930)x1 14@(1805)x1
X86062-001-007	(餘料)14	566.0		3	0	1	14@(95)x1
X86062-001-007	15	566.0		2	1	0	15@(5040)x1
X86062-001-002, X86062-001-054, X86062-001-064	(餘料)13, 15, 15, 17	531.0		20	0	4	13@(20)x1 15@(1295)x1 15@(225)x1 17@(295)x1
X86062-001-054	16-17	531.0		12	2	0	16@(295)x1 17@(5645)x1
X86062-001-021	18	530.0		2	1	0	18@(5112)x1
X86062-001-052, X86062-001-063	(餘料)3, 18-19	471.0		19	0	3	3@(36)x1 18@(362)x1 19@(1905)x1
X86062-001-052	19	471.0		1	1	0	19@(5705)x1
X86062-001-057	(餘料)19	465.0		1	0	1	19@(1436)x1

**鋁材開料清單 X86061**

窗號	編號(用料狀況)	實用長度(長料開數)	需要支數	開料支數	長料支數	餘料支數	編號(剩餘長度)
X86061-001-041	1	2214.0	2	2	1	0	1@(1744)x1
X86061-001-040	2	2101.0	2	2	1	0	2@(1970)x1
X86061-001-011	3-4	2062.0	4	4	2	0	3-4@(2048)x2
X86061-001-057	(餘料)2-4	1962.0	3	3	0	3	2@(4)x1 3-4@(82)x2
X86061-001-044, X86061-001-053	5-8	1900.0	12	12	4	0	5-8@(468)x4
X86061-001-021	9-10	1776.0	4	4	2	0	9@(840)x1 10@(4400)x1
X86061-001-051	(餘料)1, 10	1690.0	2	2	0	2	1@(50)x1 10@(2706)x1
X86061-001-023	(餘料)10	1676.0	2	1	0	1	10@(1026)x1
X86061-001-023	11	1676.0		1	1	0	11@(4500)x1
X86061-001-055	(餘料)11	1640.0	1	1	0	1	11@(2856)x1
X86061-001-010	(餘料)11	1608.0	4	1	0	1	11@(1244)x1
X86061-001-010	12	1608.0		3	1	0	12@(1344)x1
X86061-001-014	13	1604.0	2	2	1	0	13@(2964)x1
X86061-001-007	(餘料)13	1574.0	8	1	0	1	13@(1386)x1
X86061-001-007	14-16	1574.0		7	3	0	14-15@(1446)x2 16@(4602)x1
X86061-001-027	(餘料)16	1564.0	2	2	0	1	16@(1466)x1
X86061-001-052	17	1544.0	2	2	1	0	17@(3084)x1
X86061-001-016	(餘料)17	1537.0	2	2	0	1	17@(2)x1
X86061-001-024	18	1519.0	1	1	1	0	18@(4657)x1
X86061-001-025	(餘料)18	1492.0	5	3	0	1	18@(169)x1
X86061-001-025	19	1492.0		2	1	0	19@(3188)x1
X86061-001-034	(餘料)19	1479.0	2	2	0	1	19@(222)x1
X86061-001-030	(餘料)14-15	1429.0	2	2	0	2	14-15@(13)x2
X86061-001-042	(餘料)16	1400.0	2	1	0	1	16@(62)x1
X86061-001-042	20	1400.0		1	1	0	20@(4776)x1
X86061-001-017	(餘料)13, 20	1382.0	4	4	0	2	13@(0)x1 20@(618)x1
X86061-001-003	21-22	1353.0	8	8	2	0	21-22@(752)x2
X86061-001-020	23	1346.0	4	4	1	0	23@(780)x1
X86061-001-065	(餘料)12	1325.5	1	1	0	1	12@(14.5)x1
X86061-001-028	24	1304.0	3	3	1	0	24@(2256)x1
X86061-001-012	(餘料)24	1283.0	4	1	0	1	24@(969)x1
X86061-001-012	25	1283.0		3	1	0	25@(2319)x1
X86061-001-046	(餘料)25	1250.0	1	1	0	1	25@(1065)x1
X86061-001-033	26	1242.0	2	2	1	0	26@(3688)x1
X86061-001-022	(餘料)11, 26	1226.0	4	3	0	2	11@(14)x1 26@(1228)x1
X86061-001-022	27	1226.0		1	1	0	27@(4950)x1
X86061-001-001	(餘料)26-27	1174.0	2	2	0	2	26@(50)x1 27@(3772)x1
X86061-001-029	(餘料)27	1167.0	2	2	0	1	27@(1430)x1
X86061-001-043	(餘料)27	1129.0	12	1	0	1	27@(297)x1
X86061-001-043, X86061-001-054	28-30	1129.0		11	3	0	28-29@(515)x2 30@(5047)x1
X86061-001-009	(餘料)30	1107.0	4	4	0	1	30@(603)x1
X86061-001-026	31	1091.0	2	2	1	0	31@(3990)x1
X86061-001-015	(餘料)25, 31	1051.0	2	2	0	2	25@(10)x1 31@(2935)x1

鋁材開料清單 X86061

窗號	編號(用料狀況)	實用長度(長料開數)	需要支數	開料支數	長料支數	餘料支數	編號(剩餘長度)
X86061-001-002	(餘料)31	1049.0	2	2	0	1	31@(829)x1
X86061-001-008	32	1046.0	4	4	1	0	32@(1980)x1
X86061-001-006	(餘料)32	1040.0	4	1	0	1	32@(936)x1
X86061-001-006	33	1040.0		3	1	0	33@(3048)x1
X86061-001-005	(餘料)33	1024.0	6	2	0	1	33@(992)x1
X86061-001-005	34	1024.0		4	1	0	34@(2068)x1
X86061-001-045	(餘料)10	979.0	1	1	0	1	10@(43)x1
X86061-001-019	(餘料)24, 32-34	904.0	4	4	0	4	24@(61)x1 32@(28)x1 33@(84)x1 34@(1160)x1
X86061-001-047, X86061-001-058	(餘料)9, 34-35	834.0	5	4	0	3	9@(2)x1 34@(322)x1 35@(3666)x1
X86061-001-047	35	834.0		1	1	0	35@(5342)x1
X86061-001-031	(餘料)31, 35	817.0	2	2	0	2	31@(8)x1 35@(2845)x1
X86061-001-013	(餘料)35	796.0	2	2	0	1	35@(1245)x1
X86061-001-061	(餘料)21-23, 35	744.0	12	4	0	4	21-22@(4)x2 23@(32)x1 35@(497)x1
X86061-001-061	36	744.0		8	1	0	36@(196)x1
X86061-001-032	37	692.0	2	2	1	0	37@(4788)x1
X86061-001-056	(餘料)37	673.0	1	1	0	1	37@(4111)x1
X86061-001-059	(餘料)20, 30	579.0	2	2	0	2	20@(35)x1 30@(20)x1
X86061-001-018	(餘料)28-29, 35, 37	492.0	4	4	0	4	28-29@(19)x2 35@(1)x1 37@(3615)x1

鋁材開料清單 X86058

窗號	編號(用料狀況)	實用長度(長料開數)	需要 支數	開料 支數	長料 支數	餘料 支數	編號(剩餘長度)
X86058-P01	1-10	3276.0	10	10	10	0	1-10@(100)x10
X86058-P02	11	821.0	2	2	1	0	11@(1730)x1
X86058-P05	(餘料)11	757.5	2	2	0	1	11@(207)x1

鋁材開料清單 X86057

窗號	編號(用料狀況)	實用長度(長料開數)	需要 支數	開料 支數	長料 支數	餘料 支數	編號(剩餘長度)
X86057-P01, X86057-P02	1-10	3276.0	10	10	10	0	1-10@(100)x10
X86057-P03	11	821.0	2	2	1	0	11@(1730)x1
X86057-P08	(餘料)11	757.5	2	2	0	1	11@(207)x1

鋁材開料清單 X86056

窗號	編號(用料狀況)	實用長度(長料開數)	需要支數	開料支數	長料支數	餘料支數	編號(剩餘長度)
X86056-P01, X86056-P02, X86056-P03, X86056-P04, X86056-P05, X86056-P06, X86056-P07, X86056-P39, X86056-P40	1-57	3276.0	57	57	57	0	1-57@(100)x57
X86056-P08	58-59	3126.0	2	2	2	0	58-59@(250)x2
X86056-P19	60-61	2633.5	2	2	2	0	60-61@(742.5)x2
X86056-P10, X86056-P12, X86056-P13, X86056-P14, X86056-P15, X86056-P16	(餘料)62, 69, 72-73, 73, 75	821.0	56	11	0	6	62@(80)x1 69@(80)x1 72@(80)x1 73@(905)x1 73@(80)x1 75@(80)x1
X86056-P09, X86056-P10, X86056-P11, X86056-P12, X86056-P13, X86056-P15	62-75	821.0		45	14	0	62@(905)x1 63-68@(80)x6 69@(1730)x1 70-71@(80)x2 72@(1730)x1 73@(2555)x1 74@(80)x1 75@(2555)x1
X86056-P35, X86056-P37	(餘料)76-77	757.5	9	4	0	2	76-77@(334)x2
X86056-P34, X86056-P36, X86056-P38	76-78	757.5		5	3	0	76-77@(1857)x2 78@(2618.5)x1

鋁材開料清單 X86055

窗號	編號(用料狀況)	實用長度(長料開數)	需要 支數	開料 支數	長料 支數	餘料 支數	編號(剩餘長度)
X86055-P22, X86055-P23	1-2	3356.0	2	2	2	0	1-2@(20)x2
X86055-P01, X86055-P02, X86055-P03, X86055-P04, X86055-P05, X86055-P06, X86055-P07, X86055-P08, X86055-P09, X86055-P10, X86055-P11, X86055-P12, X86055-P13, X86055-P14, X86055-P15, X86055-P16	3-94	3276.0	92	92	92	0	3-94@(100)x92
X86055-P29, X86055-P30	95-96	3253.5	2	2	2	0	95-96@(122.5)x2
X86055-P18, X86055-P19, X86055-P20, X86055-P21, X86055-P28	97-102	3126.0	6	6	6	0	97-102@(250)x6
X86055-P24, X86055-P25, X86055-P26, X86055-P27	103-106	2633.5	4	4	4	0	103-106@(742.5)x4

鋁材開料清單 X86054

窗號	編號(用料狀況)	實用長度(長料開數)	需要 支數	開料 支數	長料 支數	餘料 支數	編號(剩餘長度)
X86054-P01	1	3276.0	1	1	1	0	1@(100)x1
X86054-P02	2	821.0	1	1	1	0	2@(2555)x1

鋁材開料清單 X86053

窗號	編號(用料狀況)	實用長度(長料開數)	需要 支數	開料 支數	長料 支數	餘料 支數	編號(剩餘長度)
X86053-P01	1	3276.0	1	1	1	0	1@(100)x1
X86053-P02	2	821.0	1	1	1	0	2@(2555)x1

鋁材開料清單 X86052

窗號	編號(用料狀況)	實用長度(長料開數)	需要支數	開料支數	長料支數	餘料支數	編號(剩餘長度)
X86052-P04	1	3356.0	1	1	1	0	1@(20)x1
X86052-P01	2-21	3276.0	20	20	20	0	2-21@(100)x20
X86052-P07	22	3253.5	1	1	1	0	22@(122.5)x1
X86052-P02	23-24	3126.0	2	2	2	0	23-24@(250)x2
X86052-P05	25	2633.5	1	1	1	0	25@(742.5)x1
X86052-P03	26-28	821.0	11	11	3	0	26-27@(80)x2 28@(905)x1
X86052-P09	(餘料)28	757.5	1	1	0	1	28@(143.5)x1

鋁材開料清單 X86051

窗號	編號(用料狀況)	實用長度(長料開數)	需要 支數	開料 支數	長料 支數	餘料 支數	編號(剩餘長度)
X86051-P06	1	3356.0	1	1	1	0	1@(20)x1
X86051-P01, X86051-P02	2-21	3276.0	20	20	20	0	2-21@(100)x20
X86051-P09	22	3253.5	1	1	1	0	22@(122.5)x1
X86051-P03, X86051-P04	23-24	3126.0	2	2	2	0	23-24@(250)x2
X86051-P07	25	2633.5	1	1	1	0	25@(742.5)x1
X86051-P05	26-28	821.0	11	11	3	0	26-27@(80)x2 28@(905)x1
X86051-P12	(餘料)28	757.5	1	1	0	1	28@(143.5)x1

鋁材開料清單 X86050

窗號	編號(用料狀況)	實用長度(長料開數)	需要支數	開料支數	長料支數	餘料支數	編號(剩餘長度)
X86050-P04	1-3	3356.0	3	3	3	0	1-3@(20)x3
X86050-P01, X86050-P02	4-85	3276.0	82	82	82	0	4-85@(100)x82
X86050-P06	86-88	3253.5	3	3	3	0	86-88@(122.5)x3
X86050-P03	89-100	3126.0	12	12	12	0	89-100@(250)x12
X86050-P05	101-109	2633.5	9	9	9	0	101-109@(742.5)x9

鋁材開料清單 X86048

窗號	編號(用料狀況)	實用長度(長料開數)	需要 支數	開料 支數	長料 支數	餘料 支數	編號(剩餘長度)
X86048-P05	1-3	3356.0	3	3	3	0	1-3@(20)x3
X86048-P01, X86048-P02, X86048-P03	4-82	3276.0	79	79	79	0	4-82@(100)x79
X86048-P08	83-85	3253.5	3	3	3	0	83-85@(122.5)x3
X86048-P04	86-94	3126.0	9	9	9	0	86-94@(250)x9
X86048-P06	95-100	2633.5	6	6	6	0	95-100@(742.5)x6

鋁材開料清單 N660

窗號	編號(用料狀況)	實用長度(長料開數)	需要 支數	開料 支數	長料 支數	餘料 支數	編號(剩餘長度)
N660-P02, N660-P01, N660-P02	(餘料)2, 1-4	553.0	36	36	4	1	2@(410)x1 1@(410)x1 2@(1524)x1 3@(410)x1 4@(2638)x1

鋁材開料清單 N614

窗號	編號(用料狀況)	實用長度(長料開數)	需要 支數	開料 支數	長料 支數	餘料 支數	編號(剩餘長度)
N614-P01	1-9	2658.0	18	18	9	0	1-9@(656)x9
N614-P02, N614-P03	(餘料)1-3, 3-5	224.0	9	9	0	6	1-2@(200)x2 3@(428)x1 3-4@(200)x2 5@(428)x1

鋁材開料清單 N544

窗號	編號(用料狀況)	實用長度(長料開數)	需要 支數	開料 支數	長料 支數	餘料 支數	編號(剩餘長度)
N544-P05	1	2440.0	1	1	1	0	1@(936)x1
N544-P01, N544-P02	2-82	2360.0	81	81	81	0	2-82@(1016)x81
N544-P08	83	2330.0	1	1	1	0	83@(1046)x1
N544-P03, N544-P04	84-88	2210.0	5	5	5	0	84-88@(1166)x5
N544-P06, N544-P07	89-92	2202.0	4	4	4	0	89-92@(1174)x4

鋁材開料清單 N536

窗號	編號(用料狀況)	實用長度(長料開數)	需要 支數	開料 支數	長料 支數	餘料 支數	編號(剩餘長度)
N536-P01	1-18	3269.0	18	18	18	0	1-18@(107)x18
N536-P02	19-21	814.0	9	9	3	0	19-20@(108)x2 21@(2562)x1
N536-P03	(餘料)21	749.0	9	3	0	1	21@(303)x1
N536-P03	22-23	749.0		6	2	0	22@(368)x1 23@(1874)x1

鋁材開料清單 N525

窗號	編號(用料狀況)	實用長度(長料開數)	需要 支數	開料 支數	長料 支數	餘料 支數	編號(剩餘長度)
N525-P03	1	24.5	1	1	1	0	1@(5951.5)x1
N525-P01, N525-P02	(餘料)1-2	23.0	329	224	0	2	1@(11.5)x1 2@(3037)x1
N525-P01	2	23.0		105	1	0	2@(3145)x1

鋁材開料清單 L061

窗號	編號(用料狀況)	實用長度(長料開數)	需要支數	開料支數	長料支數	餘料支數	編號(剩餘長度)
L061-001-03	1	1804.0	1	1	1	0	1@(4172)x1
L061-001-05	(餘料)1	1368.0	1	1	0	1	1@(2800)x1
L061-001-15	(餘料)1	1355.0	1	1	0	1	1@(1441)x1
L061-001-09	(餘料)1	1305.0	1	1	0	1	1@(132)x1
L061-001-06	2	1180.0	1	1	1	0	2@(4796)x1
L061-001-12	(餘料)2	1118.0	1	1	0	1	2@(3674)x1
L061-001-08	(餘料)2	1043.0	1	1	0	1	2@(2627)x1
L061-001-10	(餘料)2	693.0	1	1	0	1	2@(1930)x1
L061-001-14, L061-002-02	(餘料)2, 2	676.0	2	2	0	2	2@(1250)x1 2@(570)x1
L061-001-04	3	630.0	8	8	1	0	3@(908)x1
L061-001-11	(餘料)3	568.0	1	1	0	1	3@(336)x1
L061-001-07	(餘料)2	556.0	2	1	0	1	2@(10)x1
L061-001-07	4	556.0		1	1	0	4@(5420)x1
L061-002-13	(餘料)4	516.0	1	1	0	1	4@(4900)x1
L061-001-16	(餘料)4	500.0	1	1	0	1	4@(4396)x1
L061-001-01	(餘料)4	425.0	2	2	0	1	4@(3538)x1

鋁材開料清單 L044

窗號	編號(用料狀況)	實用長度(長料開數)	需要支數	開料支數	長料支數	餘料支數	編號(剩餘長度)
L044-P01R, L044-P01L, L044-P01R	(餘料)1, 1-2	40.0	144	144	2	1	1@(40)x1 1@(2812)x1 2@(5584)x1

鋁材開料清單 D19450

窗號	編號(用料狀況)	實用長度(長料開數)	需要支數	開料支數	長料支數	餘料支數	編號(剩餘長度)
D19450-001-042	1	2328.0	2	2	1	0	1@(1316)x1
D19450-001-052	2	1658.0	2	2	1	0	2@(2656)x1
D19450-001-021	(餘料)2	1626.0	2	1	0	1	2@(1026)x1
D19450-001-021	3	1626.0		1	1	0	3@(4350)x1
D19450-001-009	(餘料)3	1596.0	2	2	0	1	3@(1150)x1
D19450-001-004	4	1375.0	4	4	1	0	4@(464)x1
D19450-001-007	(餘料)1, 3	1062.0	2	2	0	2	1@(250)x1 3@(84)x1
D19450-001-006	5	1046.0	4	4	1	0	5@(1780)x1
D19450-001-015	(餘料)2, 5	792.0	4	3	0	2	2@(230)x1 5@(188)x1
D19450-001-015	6	792.0		1	1	0	6@(5184)x1
D19450-001-033	(餘料)6	785.5	8	6	0	1	6@(447)x1
D19450-001-033	7	785.5		2	1	0	7@(4401)x1
D19450-001-005	(餘料)7	766.0	2	2	0	1	7@(2861)x1
D19450-001-022	(餘料)7	626.0	4	4	0	1	7@(341)x1
D19450-001-008	8	536.0	2	2	1	0	8@(4900)x1