

工程指示 / 要求簡箋 ENGINEER INSTRUCTIONS(E.I.)

| | | | |
|---------|----------------------|-------|------------|
| 工程指示編號: | EI- 4384 | 修改版本: | J |
| | HK- 0701/22 | | |
| 工程編號: | J 857 | 工程名稱: | NKIL6552 |
| 收件人: | 生統 | 發件人: | Nero HO |
| 工程項目: | 幕牆單元件 - 廠用鋁料加工圖(第一批) | 日期: | 26/04/2022 |

| | | |
|---------------------------------|--|------------------------------------|
| <input type="checkbox"/> 原合約工程包 | <input type="checkbox"/> 原合約工程加 / 減脹 QT- | <input type="checkbox"/> 新工程報價 QT- |
|---------------------------------|--|------------------------------------|

| | |
|----------------|-----------|
| 信件批核號碼/圖紙參考編號: | 批核模具圖紙編號: |
| | |
| 客戶指示附件: | 管理內部批簽署: |

| | | |
|------------------------------------|--|-------------------------------|
| <input type="checkbox"/> 初步鋁料 B.M. | <input checked="" type="checkbox"/> 加工拆圖, 然後生產 | <input type="checkbox"/> 尺寸表 |
| <input type="checkbox"/> 正式鋁料 B.M. | <input type="checkbox"/> 技術上資料/指示 | <input type="checkbox"/> 報價 |
| <input type="checkbox"/> 配件 B.M. | <input type="checkbox"/> 樣辦或貨品說明書 | <input type="checkbox"/> 分判合約 |
| <input type="checkbox"/> 其他: | | |

內容:
修改加工圖

完成上列要求日期:


國內


| | | | | | |
|---------------------------------|------------------------------|---|---|--------------------------------|------------------------------|
| <input type="checkbox"/> 生產技術總監 | <input type="checkbox"/> 連附件 | <input type="checkbox"/> 技術部 | <input type="checkbox"/> 連附件 | <input type="checkbox"/> 生產部 | <input type="checkbox"/> 連附件 |
| <input type="checkbox"/> 採購部 | <input type="checkbox"/> 連附件 | <input checked="" type="checkbox"/> 生產統籌部 | <input checked="" type="checkbox"/> 連附件 | <input type="checkbox"/> 報關組 | <input type="checkbox"/> 連附件 |
| <input type="checkbox"/> 質檢部 | <input type="checkbox"/> 連附件 | <input type="checkbox"/> 會計部 | <input type="checkbox"/> 連附件 | <input type="checkbox"/> 機械設計部 | <input type="checkbox"/> 連附件 |
| <input type="checkbox"/> 其他: | | | | | |

香港

| | | | | | | | |
|------------------------------|------------------------------|------------------------------|------------------------------|-------------------------------|------------------------------|---|------------------------------|
| <input type="checkbox"/> 行政部 | <input type="checkbox"/> 連附件 | <input type="checkbox"/> 會計部 | <input type="checkbox"/> 連附件 | <input type="checkbox"/> 統籌部 | <input type="checkbox"/> 連附件 | <input checked="" type="checkbox"/> 工程部 | <input type="checkbox"/> 連附件 |
| <input type="checkbox"/> 採購部 | <input type="checkbox"/> 連附件 | <input type="checkbox"/> QS部 | <input type="checkbox"/> 連附件 | <input type="checkbox"/> 地盤管理 | <input type="checkbox"/> 連附件 | <input type="checkbox"/> 維修部 | <input type="checkbox"/> 連附件 |

| | | | |
|---------|-------------|------------|--------------------|
| *發件人簽署: | <i>Nero</i> | *組別成員批核簽署: | <i>[Signature]</i> |
| 傳遞編號: | HK 0701/22 | 項目經理簽署: | |
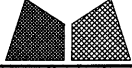
| | | | | | | | | | | | | |
|---|-------|-------|--|------|---------------------|------|--------|------------|-----|-------------|------|--------|
|  美特鋁質有限公司 MIDI Aluminium Fabricator Ltd. | | | | 工程號 | J857 | 類別 | | 物料號 | M1 | | | |
| | | | | 地盘 | 啟德6552 | 制圖 | 李传鹏 | 2022-02-11 | 圖號 | X86150-039R | | |
| 修改 | A | B | | 採用工廠 | ✓ 地盘 | 图纸名称 | 铝料加工图 | 復核 | 練松文 | 2022-02-13 | 數量 | - |
| 日期 | 03.18 | 04.26 | | 材料颜色 | AL2:ECK3X10063S-XF1 | 材料 | X86150 | 批准 | 林仁安 | 2022-02-15 | 單件重量 | - (KG) |

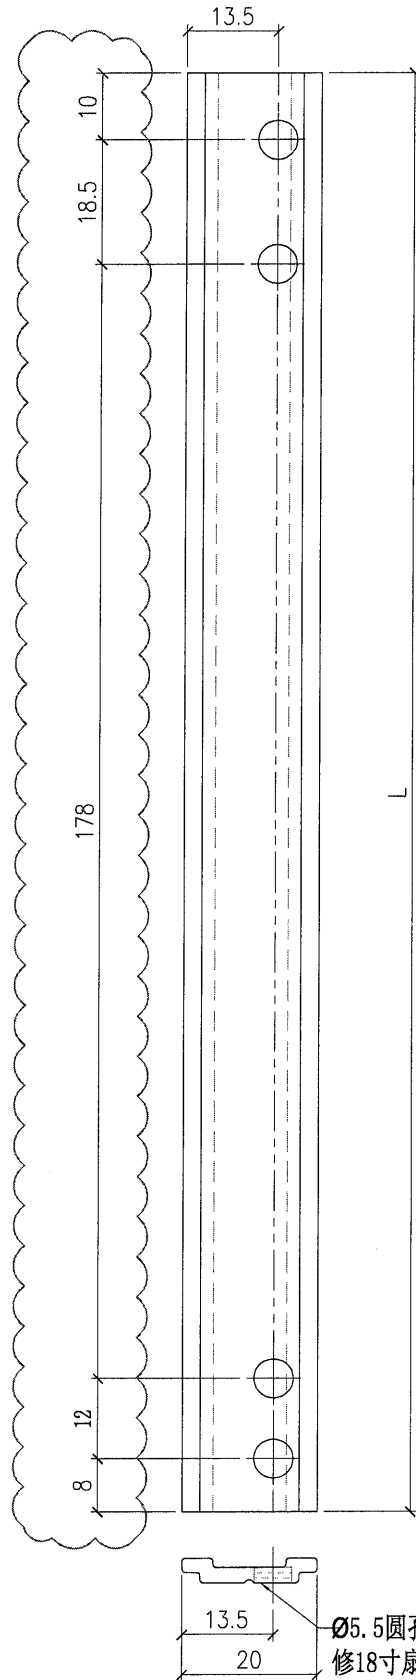

TH窗 室外看右边

| | |
|-------------|-------|
| 部件编号 | L |
| X86150-039R | 226.5 |