

## 工程指示 / 要求簡箋(E.I.)

工程指示編號：EI / 4404 / 22 修改版次：B

工程編號：J857 工程名稱：啟德 6552

工程項目：後裝趟門 - 大貨地盤用鐵件 (T5-T8 座)

收件人：Maggie Lor (羅小姐)

發件人：Nero HO

日期：15/03/2022

要求提供 / 確認 事項：

- |                                    |                                     |                               |
|------------------------------------|-------------------------------------|-------------------------------|
| <input type="checkbox"/> 初步鋁料 B.M. | <input type="checkbox"/> 加工拆圖，然後生產  | <input type="checkbox"/> 尺寸表  |
| <input type="checkbox"/> 正式鋁料 B.M. | <input type="checkbox"/> 技術上資料 / 指示 | <input type="checkbox"/> 報價   |
| <input type="checkbox"/> 配件 B.M.   | <input type="checkbox"/> 樣辦或貨品說明書   | <input type="checkbox"/> 分判合約 |
| <input type="checkbox"/> 其他：_____  |                                     |                               |

內容：

附件中圖號 J857-FF-12 及 J857-FF-13 不用燒焊，  
已和鐵廠溝通，出此 EI 記錄。

請在 21/03/2022 前完成上列要求。

附：1 + 3 頁

以上項目為：

 原合約工程包                       原合約工程加 / 減賬                       新工程報價

原因：-


分發東莞各部門：

- |  |   |   |  |
|--|---|---|--|
| <input type="checkbox"/> 生產技術總監 <input type="checkbox"/> 連附件 | <input type="checkbox"/> 技術部 <input type="checkbox"/> 連附件   | <input type="checkbox"/> 生產部 <input type="checkbox"/> 連附件 | <input type="checkbox"/> 機械設計部 <input type="checkbox"/> 連附件    |
| <input type="checkbox"/> 採購部 <input type="checkbox"/> 連附件    | <input type="checkbox"/> 生產統籌部 <input type="checkbox"/> 連附件 |   |  |
| <input type="checkbox"/> 質檢部 <input type="checkbox"/> 連附件    | <input type="checkbox"/> 會計部 <input type="checkbox"/> 連附件   | <input type="checkbox"/> 報關組 <input type="checkbox"/> 連附件 | <input type="checkbox"/> 其他 _____ <input type="checkbox"/> 連附件 |

分發香港各部門：

- |   |  |   |   |
|---|--|---|---|
| <input type="checkbox"/> 行政部 <input type="checkbox"/> 連附件                       | <input type="checkbox"/> 會計部 <input type="checkbox"/> 連附件  | <input type="checkbox"/> 統籌部 <input type="checkbox"/> 連附件 | <input checked="" type="checkbox"/> 工程部地盤科文 <input checked="" type="checkbox"/> 連附件 明 |
| <input checked="" type="checkbox"/> 採購部 <input checked="" type="checkbox"/> 連附件 | <input type="checkbox"/> QS 部 <input type="checkbox"/> 連附件 | <input type="checkbox"/> 維修部 <input type="checkbox"/> 連附件 | <input type="checkbox"/> 其他 _____ <input type="checkbox"/> 連附件                        |

傳遞編號：

發件人簽署： 項目經理簽署： 





EG-DWG3

 美特鋁質 有限公司  
MIDI Aluminium Fabricator Ltd.

工程號 J857 地盤 啓德6552

窗號	座數	單位	樓層	數量
AW3	T5	A	2~32F	27
AW3	T7	A	5~30F	23
AW4	T5	B	2~32F	27
AW4	T6	B	2~32F	27
AW4	T7	B	5~30F	23
AW4a	T5	B	33F	1
AW4a	T7	B	31F	1
			合計：	129

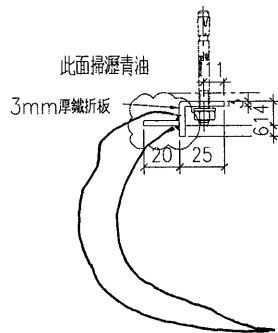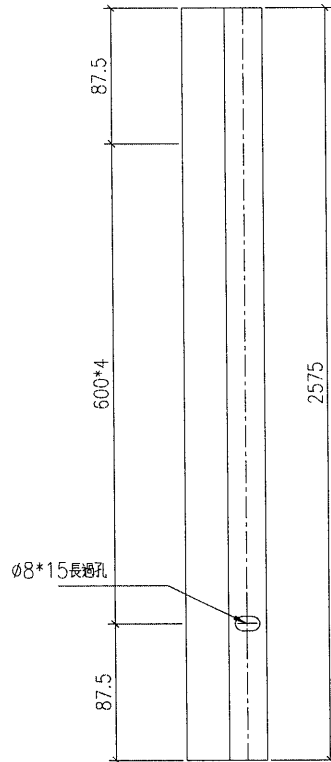

鐵廠不用燒焊

單件重量：3KG

名稱	鐵巴加工圖	制圖	ZJP	2022-02-09	修改	A		
材料	見圖標示	復核			日期	2022-3-3		
顏色	熱浸鍍鋅	批准			圖號	J857-FF-12		



J857啟德6552鐵廠群 (8)



CX

@啊龙 請見以上回覆

啊龙：@CX 没有T1座数量

10:55



啊龙

@CX 取消生产吗

11:01



CX

上圖刪除了 AW06

11:24

@啊龙 EI4403 及 EI4404 中的  
FF-12, FF-13 不用燒焊工序。



啊龙

好的

