



工程指示 / 要求簡箋 ENGINEER INSTRUCTIONS(E.I.)

工程指示編號:	EI- 4421	修改版本:	F
工程編號:	J 857	工程名稱:	啟德6552
收件人:	生統	發件人:	Nero HO
工程項目:	幕牆單元件 - 地盤用鋁料工加圖(牆身碼)	日期:	22/06/2022

原合約工程包 原合約工程加 / 減賬 QT- 新工程報價 QT-

信件批核號碼/圖紙參考編號:	批核模具圖紙編號:
客戶指示附件:	管理內部批簽署:

<input type="checkbox"/> 初步鋁料 B.M.	<input checked="" type="checkbox"/> 加工拆圖, 然後生產	<input type="checkbox"/> 尺寸表
<input type="checkbox"/> 正式鋁料 B.M.	<input checked="" type="checkbox"/> 技術上資料/指示	<input type="checkbox"/> 報價
<input type="checkbox"/> 配件 B.M.	<input type="checkbox"/> 樣辦或貨品說明書	<input type="checkbox"/> 分判合約
<input type="checkbox"/> 其他:		

內容:

請按附頁加工圖加工生產地盤備用牆身碼
地盤按需要自行配鑽的牆身碼。

請於要求日期前完成加工生產 並在27/6/2022送香港地盤。


完成上列要求日期: 27/06/2022

國內

<input type="checkbox"/> 生產技術總監	<input type="checkbox"/> 連附件	<input type="checkbox"/> 技術部	<input type="checkbox"/> 連附件	<input type="checkbox"/> 生產部	<input type="checkbox"/> 連附件
<input type="checkbox"/> 採購部	<input type="checkbox"/> 連附件	<input checked="" type="checkbox"/> 生產統籌部	<input checked="" type="checkbox"/> 連附件	<input type="checkbox"/> 報關組	<input type="checkbox"/> 連附件
<input type="checkbox"/> 質檢部	<input type="checkbox"/> 連附件	<input type="checkbox"/> 會計部	<input type="checkbox"/> 連附件	<input type="checkbox"/> 機械設計部	<input type="checkbox"/> 連附件
<input checked="" type="checkbox"/> 香港辦	<input checked="" type="checkbox"/> 連附件	<input type="checkbox"/> 其他:			


<input type="checkbox"/> 行政部	<input type="checkbox"/> 連附件	<input type="checkbox"/> 會計部	<input type="checkbox"/> 連附件	<input type="checkbox"/> 統籌部	<input type="checkbox"/> 連附件	<input type="checkbox"/> 工程部	<input type="checkbox"/> 連附件
<input type="checkbox"/> 採購部	<input type="checkbox"/> 連附件	<input type="checkbox"/> QS部	<input type="checkbox"/> 連附件	<input type="checkbox"/> 地盤管理	<input type="checkbox"/> 連附件	<input type="checkbox"/> 維修部	<input type="checkbox"/> 連附件

*發件人簽署:	<i>hu</i>	*組別成員批核簽署:	<i>LP</i>
傳遞編號:	<i>HK1011/22.</i>	項目經理簽署:	

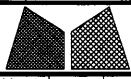



美特鋁質有限公司
MID Aluminum Fabricator Ltd.

工程號	J857	類別		物料號	-			
地盤	啟德6552	制圖	李傳鵬	2022-02-24	圖號	BK-P01		
修改	-	採用工廠	-	地盤	✓	圖紙名稱	牆身碼組裝圖	
日期	-	材料顏色	-	材料	-	復核	練松文	
						批准	林仁安	
						2022-02-25	數量	-
						2022-02-26	單件重量	- (KG)

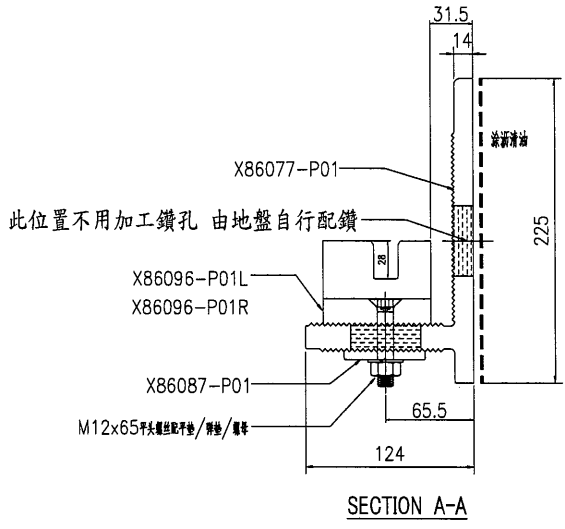


X86096-P01R	30
X86096-P01L	30
X86087-P01	60
X86077-P01	30
編號	數量

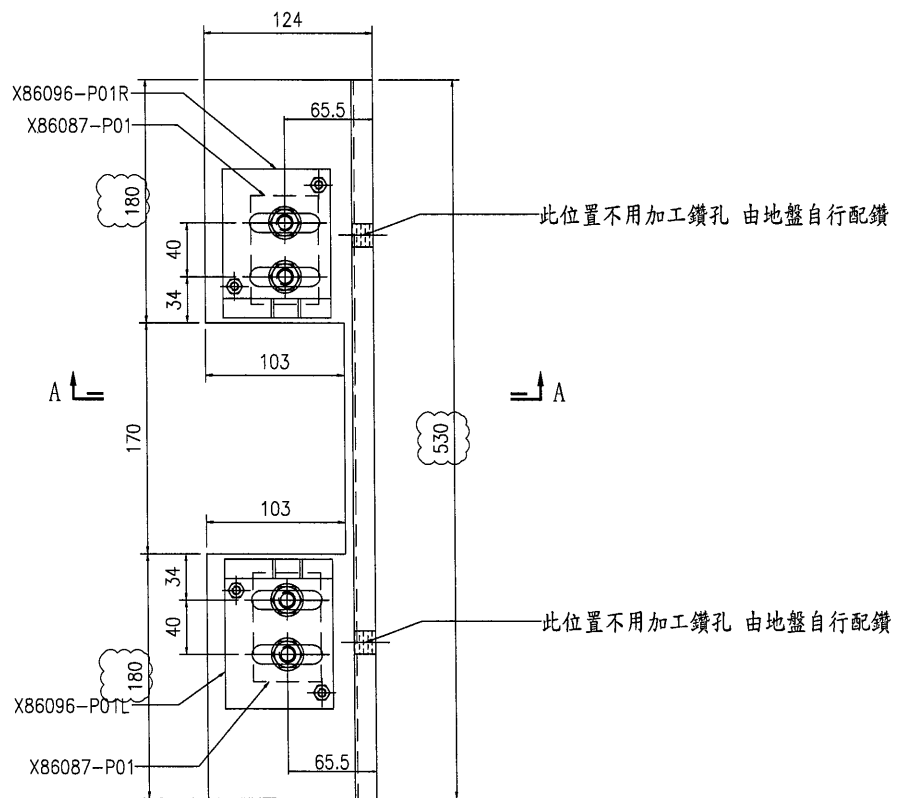

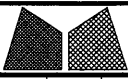

美特鋁質有限公司
MIDI Aluminium Fabricator Ltd.

工程號	J857	類別		物料號	-			
地盤	啟德6552	制圖	李傳鵬	2022-02-24	圖號	BK-P05		
修改	A	-	-	採用工廠	-	地盤	✓	
日期	03.02	-	-	材料顏色	-	圖紙名稱	牆身碼組裝圖	
				材料	-	復核	練松文	
						批准	林仁安	
						2022-02-25	數量	-
						2022-02-26	單件重量	-
							(KG)	

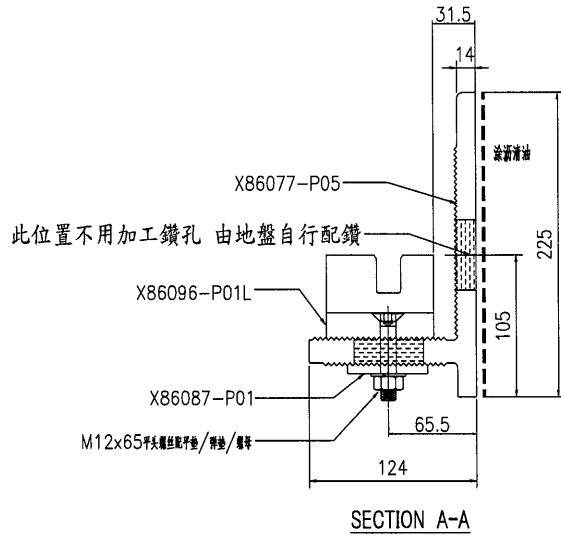

X86096-P01L	15
X86087-P01	15
X86077-P05	15
編號	數量

