

工程指示 / 要求簡箋(E.I.)

工程指示編號：EI / 4455 / 21 修改版次：A

工程編號：J857 工程名稱：啟德 6552

工程項目：幕牆單元件 - 第一次 PMU 廠用鋁背板(補板)

收件人：生統 發件人：Nero HO 日期：18/03/2022

要求提供 / 確認 事項：

- () 初步鋁料 B.M. () 加工拆圖，然後生產 () 尺寸表
- () 正式鋁料 B.M. () 技術上資料 / 指示 () 報價
- () 配件 B.M. () 樣辦或貨品說明書 () 分判合約
- () 其他：_____

內容：

更新 BM 表和加工圖鋁板顏色由**待定**變更為**鉻化**。

請在 30/03/2022 前完成上列要求。

附：

1 + 7 頁

以上項目為：

- 原合約工程包 原合約工程加 / 減賬 新工程報價

原因：-

分發東莞各部門：


- () 生產技術總監 連附件 () 技術部 連附件 () 生產部 連附件 () 機械設計部 連附件
- () 採購部 連附件 () 生產統籌部 連附件
- () 質檢部 連附件 () 會計部 連附件 () 報關組 連附件 () 其他 _____ 連附件


分發香港各部門：

- () 行政部 連附件 () 會計部 連附件 () 統籌部 連附件 () 工程部地盤科文 連附件
- () 採購部 連附件 () QS 部 連附件 () 維修部 連附件 () 其他 _____ 連附件


傳遞編號：

HLK 0432 / 22

發件人簽署： 


項目經理簽署： 

 美特鋁質 有限公司 MIDI Aluminium Fabricator Ltd.		工程號:	J-857	計算:	陈梓豪		日期:	2022.03.14		送呈:	施哥		
		地盤名稱:	啟德站	核對:	练松文		日期:	2022.03.15		副本:	细栳		
廠用鋁板B.M.表		項目類別:	幕牆PMU	批准:	林仁安		日期:	2022.03.15					
BM編號:		修改版次:		A/C Code:			總面積:	6.612		總重量:	35.84		<small>此BM依據大圖計算</small>
序號	修改內容	鋁板圖號	鋁板名稱	顏色	實用	後備	總數	總重量	單件展開面積	總展開面積	單件V.F.	總V.F.	備註
									平方米		平方米		
1		BM-P36	3mm厚鋁板	鉻化	1	0	1	3.384	0.624	0.624	0.624	0.624	
2		BM-P37	3mm厚鋁板	鉻化	1	0	1	7.521	1.388	1.388	1.388	1.388	
3		BM-P46	3mm厚鋁板	鉻化	1	0	1	3.352	0.619	0.619	0.619	0.619	
4		BM-P47	3mm厚鋁板	鉻化	1	0	1	7.452	1.375	1.375	1.375	1.375	
5		BM-P56	3mm厚鋁板	鉻化	1	0	1	4.384	0.809	0.809	0.809	0.809	
6		BM-P57	3mm厚鋁板	鉻化	1	0	1	9.744	1.798	1.798	1.798	1.798	
總計:					6		6	35.84	6.612	6.61	6.61	6.612	

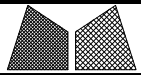


美特鋁質有限公司
MIDI Aluminium Fabricator Ltd.



工程號	J857	類別		物料號	-					
地盘	啟德站	制圖	陳梓豪	2021-12-25	圖號	PT-BM-P36				
修改	A	-	-	採用工廠	✓	地盘				
日期	03-14	-	-	材料颜色	鍍化	图纸名称	鋁板加工圖			
				材料	{3mm} THK. 鋁板	復核	練鬆文	2021-12-26	數量	-
						批准	林仁安	2021-12-27	單件重量	(KG)

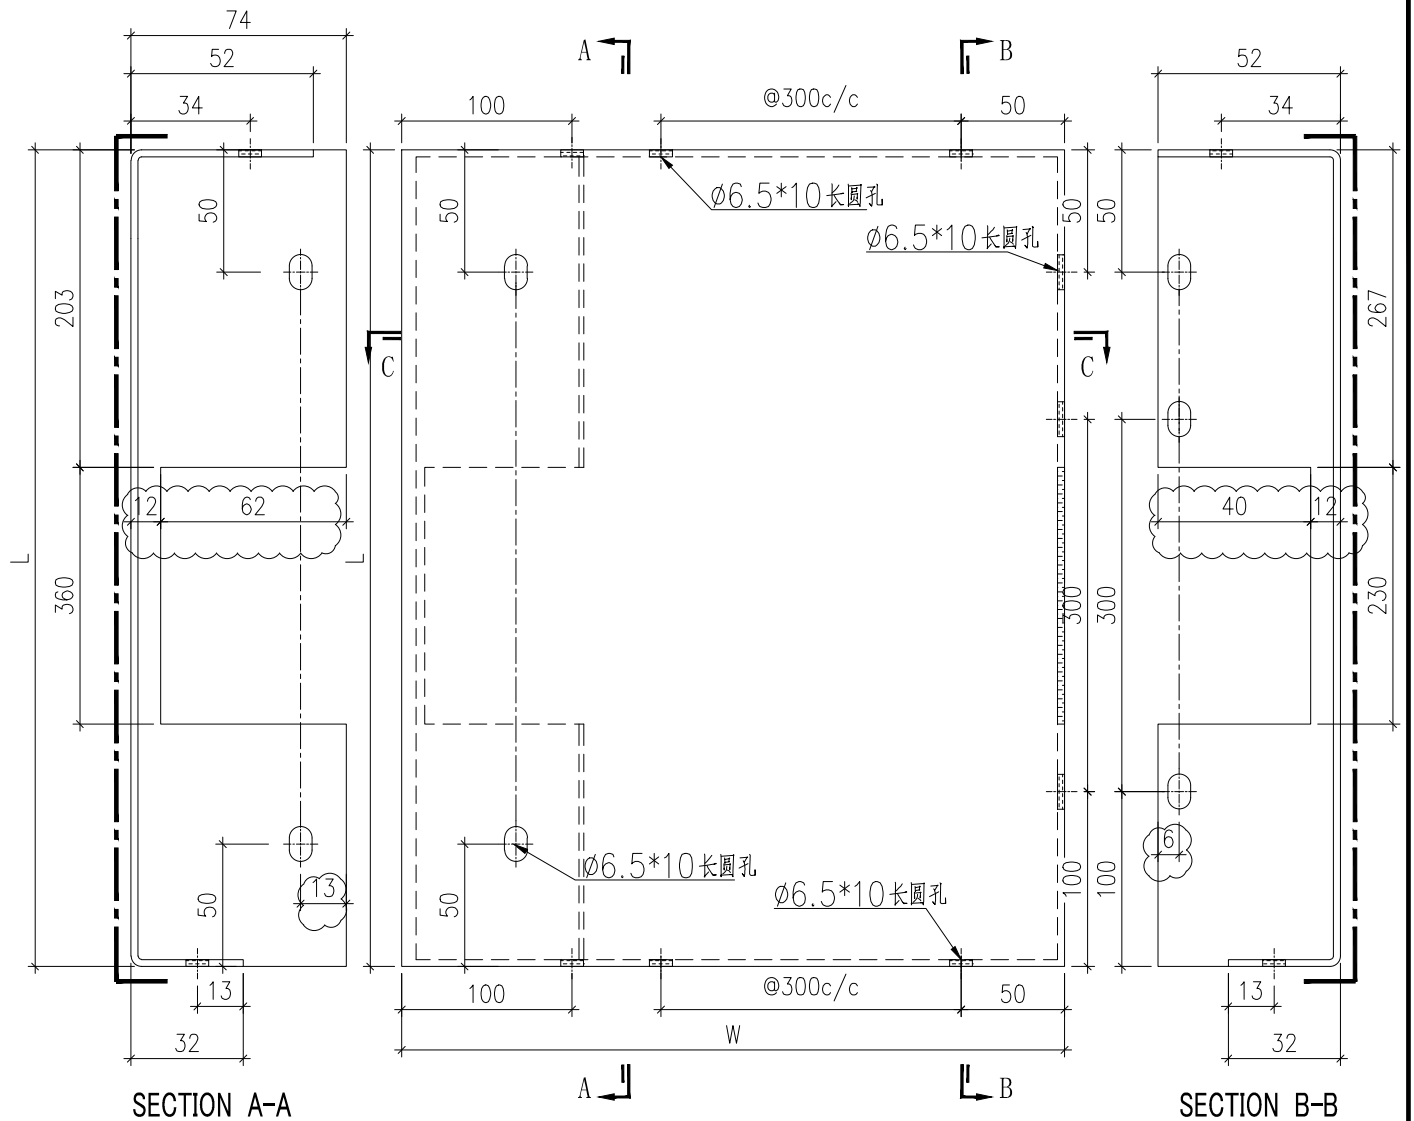


阴影部份切除(长度见立面)

1	PI-BM-P365653
序号	编号

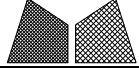 美特鋁質有限公司 MIDI Aluminium Fabricator Ltd.				工程號	J857	類別		物料號	-				
				地盘	啟德站	制圖	陳梓豪	2021-12-25	圖號	PT-BM-P37			
修改	A	-	-	採用工廠	✓	地盤	圖紙名稱	鋁板加工圖	復核	練鬆文	2021-12-26	數量	-
日期	03-14	-	-	材料顏色	略化		材料	{3mm} THK. 鋁板	批准	林仁安	2021-12-27	單件重量	(KG)

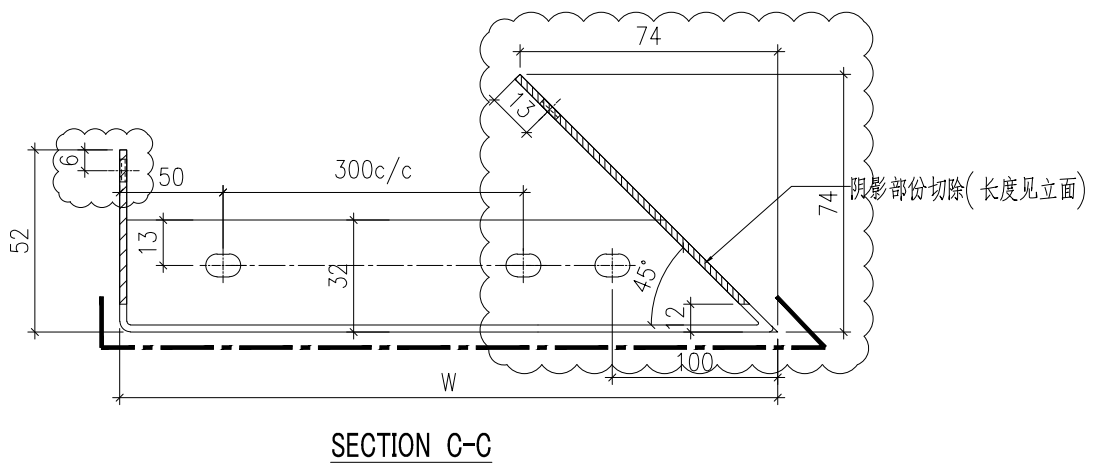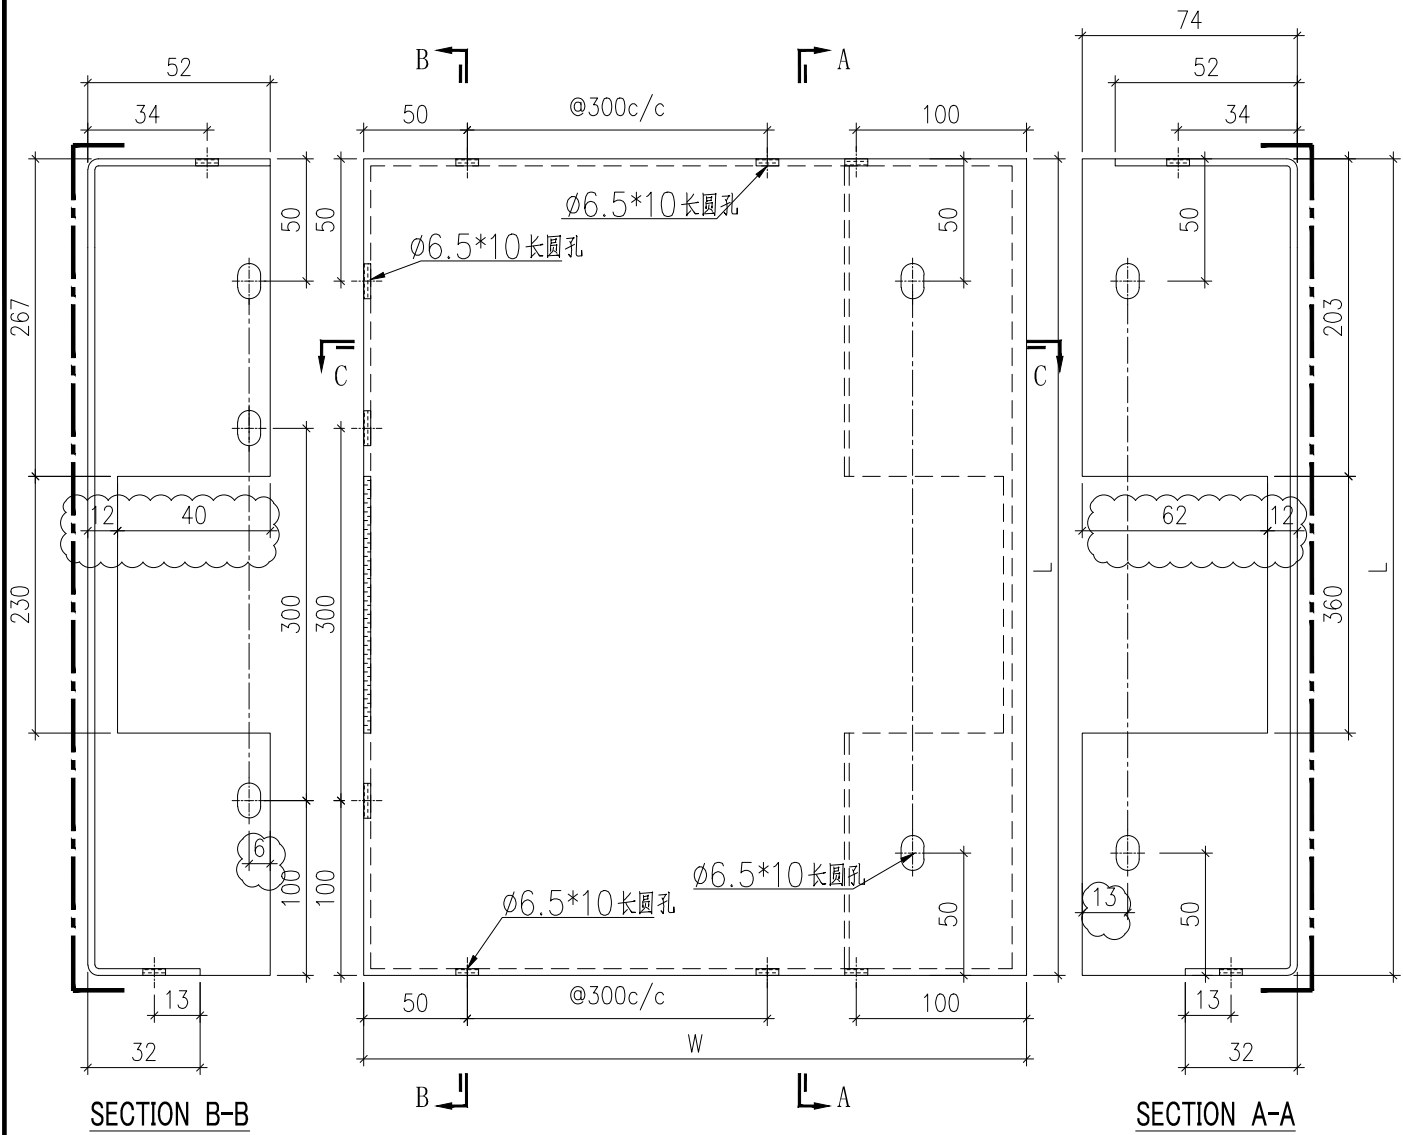


1	PI-BM-P37/25653
序号	编号

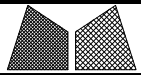


美特鋁質有限公司
MIDI Aluminium Fabricator Ltd.

工程號	J857	類別		物料號	-							
地盘	啟德站	制圖	陳梓豪	2021-12-25	圖號	PT-BM-P46						
修改	A	-	採用工廠	✓	地盘	图纸名称	鋁板加工圖	復核	練鬆文	2021-12-26	數量	-
日期	03-14	-	材料颜色	鍍化	材料	{3mm} THK. 鋁板	批准	林仁安	2021-12-27	單件重量	(KG)	

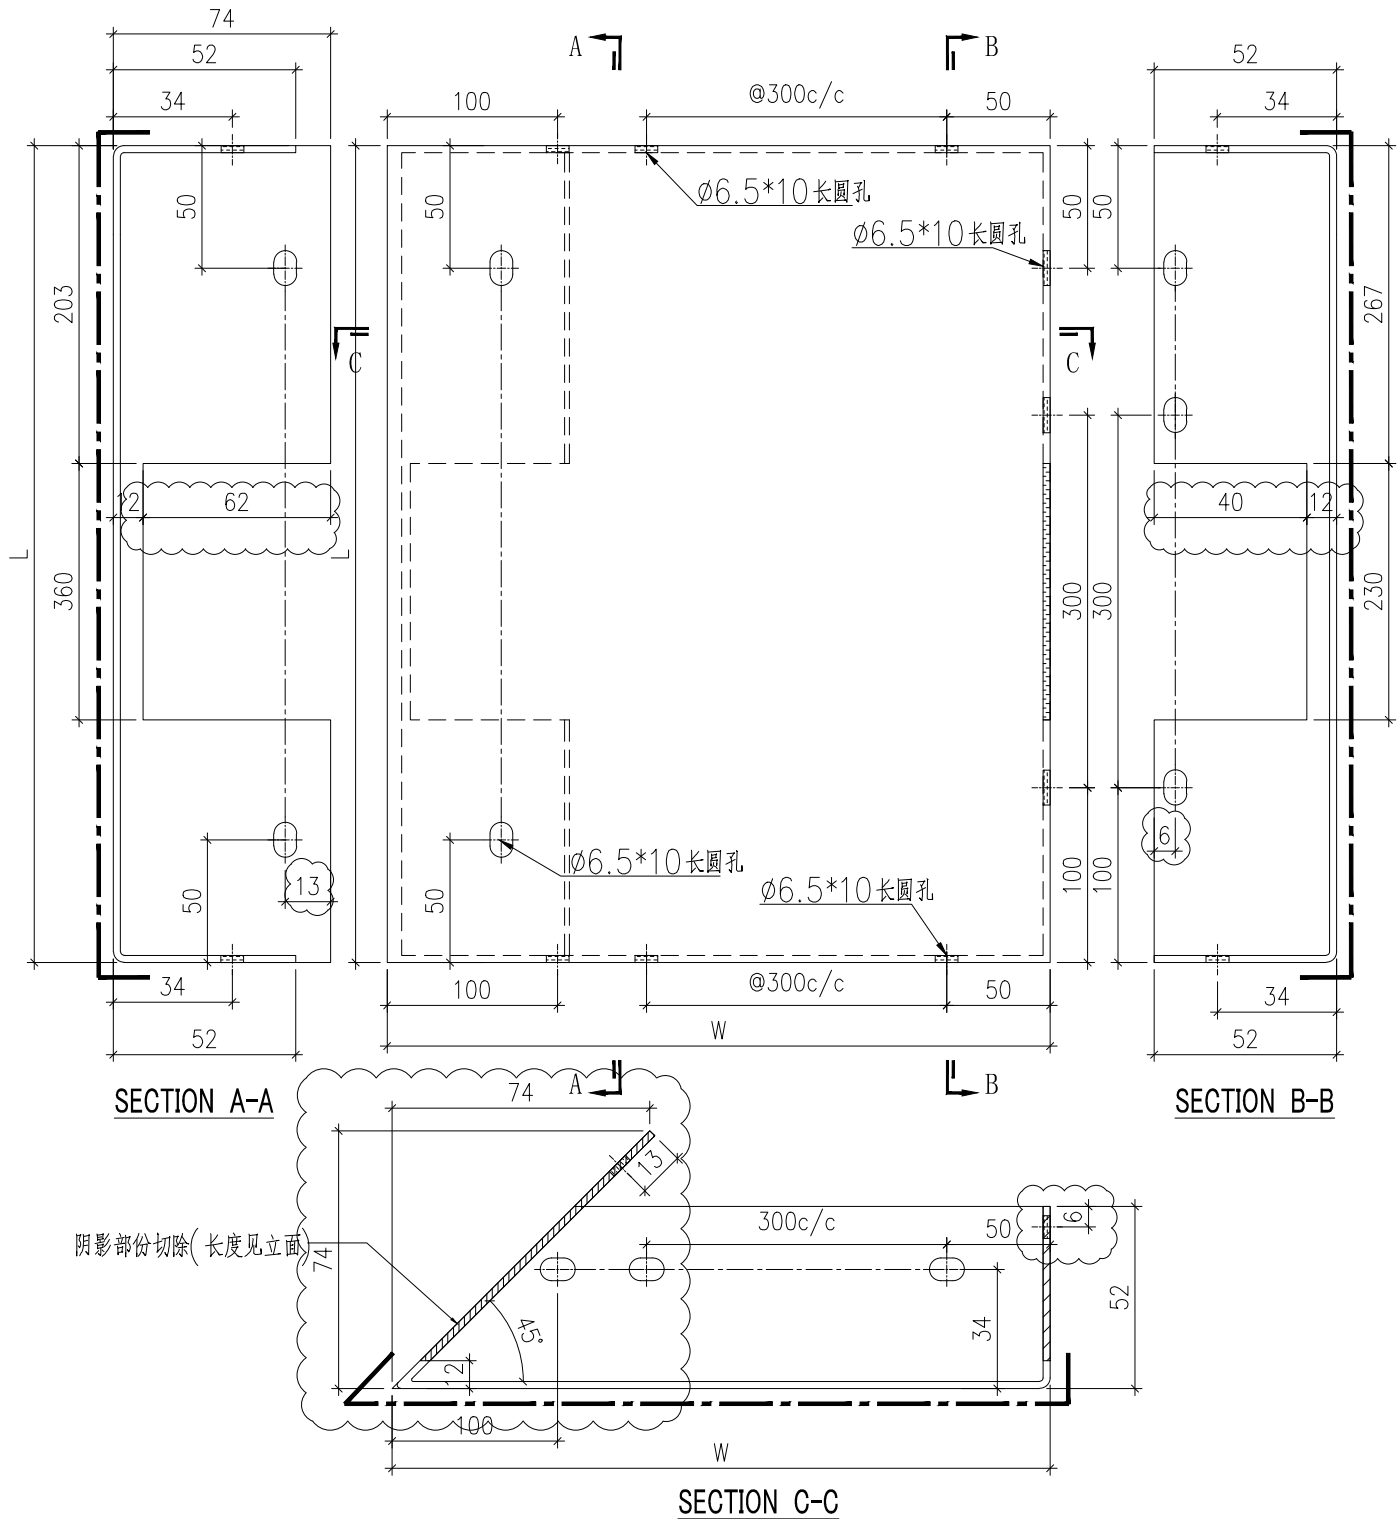


1	PI-BM-P46	5647
序号	编号	W L

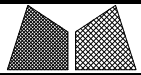

美特鋁質有限公司
MIDI Aluminium Fabricator Ltd.

工程號	J857	類別		物料號	-							
地盘	啟德站	制圖	陳梓豪	2021-12-25	圖號	PT-BM-P56						
修改	A	-	採用工廠	✓	地盘	图纸名称	鋁板加工圖	復核	練鬆文	2021-12-26	數量	-
日期	03-14	-	材料颜色	銘化	材料	{3mm} THK. 鋁板	批准	林仁安	2021-12-27	單件重量	(KG)	

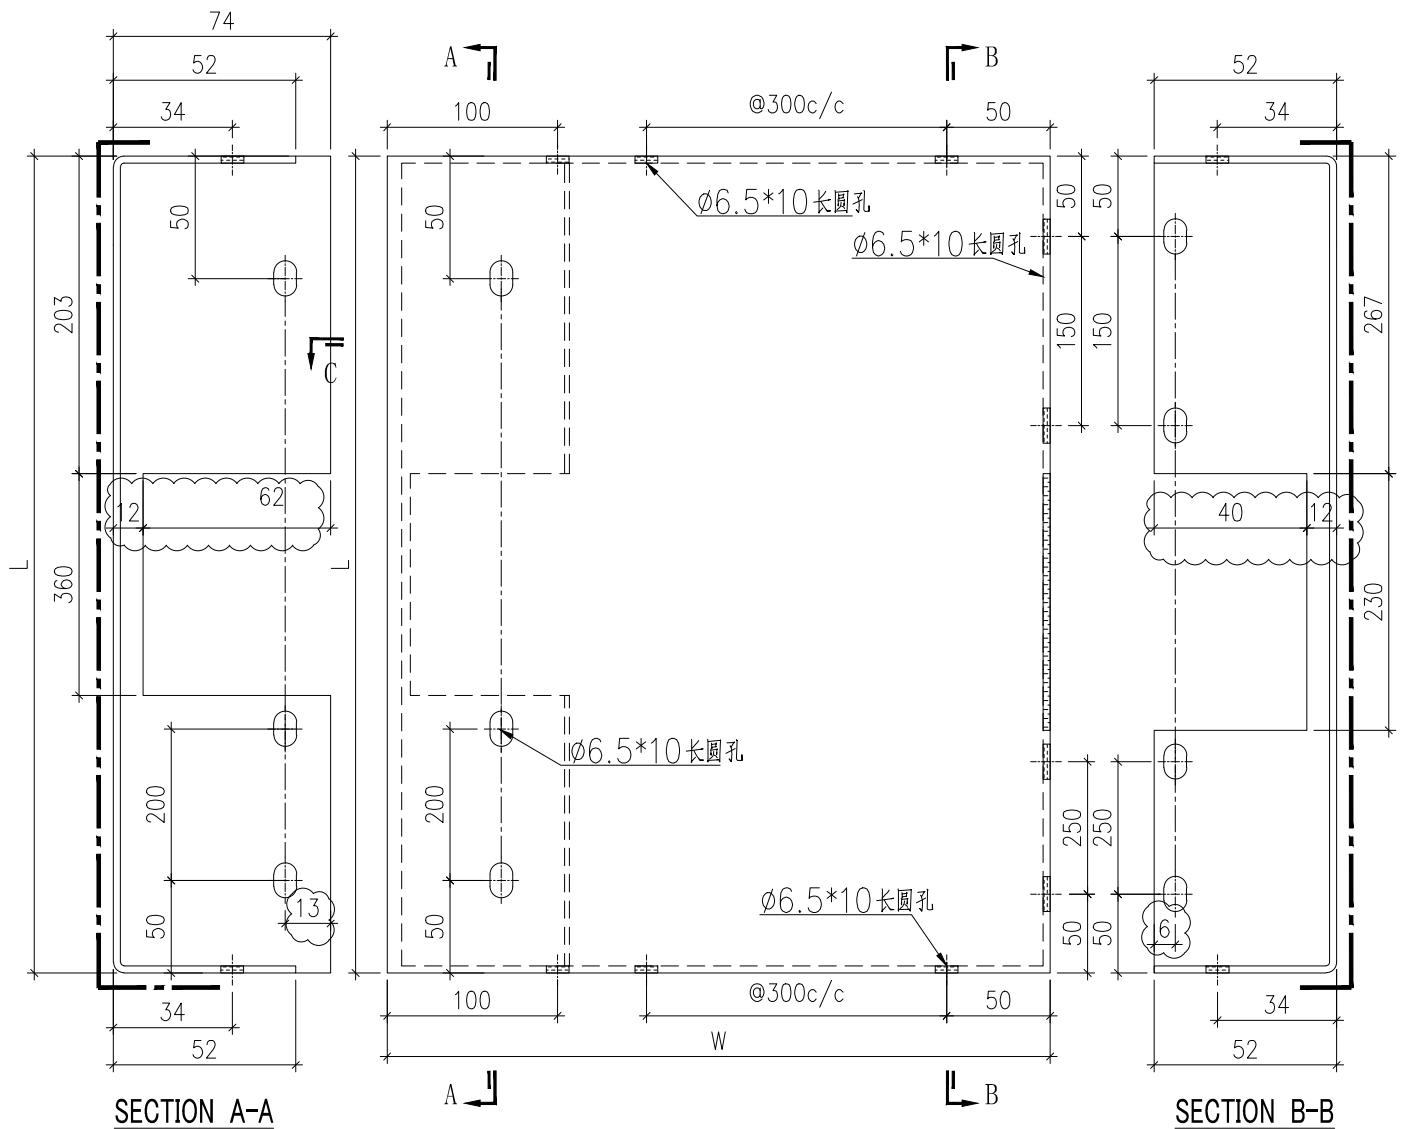


SECTION A-A

SECTION B-B

SECTION C-C


阴影部份切除(长度见立面)

1	PT-BM-P56	5846
序号	编号	W L

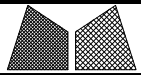

美特鋁質有限公司
MIDI Aluminium Fabricator Ltd.

工程號	J857	類別		物料號	-					
地盘	啟德站	制圖	陳梓豪	2021-12-25	圖號	PT-BM-P57				
修改	A	-	-	採用工廠	✓	地盘				
日期	03-14	-	-	材料颜色	鍍化	图纸名称	鋁板加工圖			
				材料	{3mm} THK. 鋁板	復核	練鬆文	2021-12-26	數量	-
						批准	林仁安	2021-12-27	單件重量	(KG)

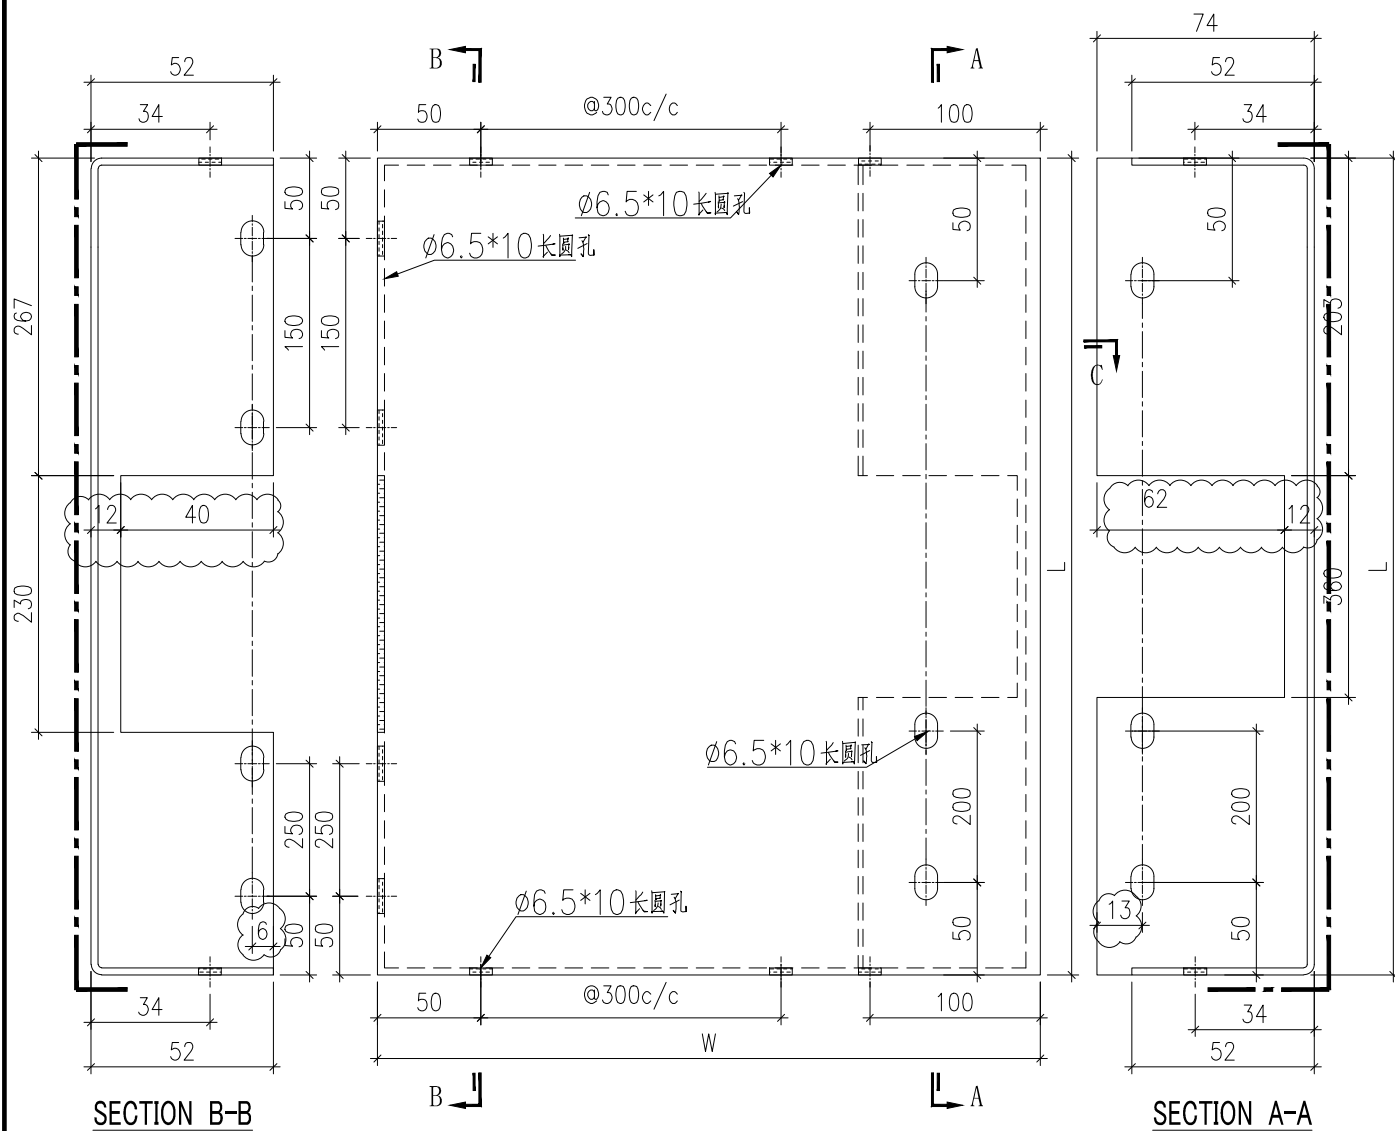

1	PI-BM-P2125846
---	----------------

序号	编号	W	L
----	----	---	---