

工程指示 / 要求簡箋(E.I.)

工程指示編號：EI / 4491 / 22 修改版次：A

工程編號：J857 工程名稱：啟德 6552

工程項目：PMU 趟門 - 試水場地盤用配件 BM

收件人：生統 發件人：Nero HO 日期：23/03/2022

要求提供 / 確認 事項：

- | | | |
|------------------------------------|-------------------------------------|-------------------------------|
| <input type="checkbox"/> 初步鋁料 B.M. | <input type="checkbox"/> 加工拆圖，然後生產 | <input type="checkbox"/> 尺寸表 |
| <input type="checkbox"/> 正式鋁料 B.M. | <input type="checkbox"/> 技術上資料 / 指示 | <input type="checkbox"/> 報價 |
| <input type="checkbox"/> 配件 B.M. | <input type="checkbox"/> 樣辦或貨品說明書 | <input type="checkbox"/> 分判合約 |
| <input type="checkbox"/> 其他：_____ | | |

內容：

J857-MR1 和 H333 摩耳加工圖

請在 15/05/2022 前完成上列要求。

附：

1 + 2 頁

以上項目為：

- 原合約工程包 原合約工程加 / 減賬 新工程報價

原因：-

分發東莞各部門：

- () 生產技術總監 連附件 () 技術部 連附件 () 生產部 連附件 () 機械設計部 連附件
 () 採購部 連附件 (/) 生產統籌部 連附件
 () 質檢部 連附件 () 會計部 連附件 () 報關組 連附件 () 其他 _____ 連附件

分發香港各部門：

- () 行政部 連附件 () 會計部 連附件 () 統籌部 連附件 (/) 工程部地盤科文 連附件 **齊成**
 () 採購部 連附件 () QS 部 連附件 () 維修部 連附件 () 其他 _____ 連附件

傳遞編號：


HK 0462 / m

發件人簽署：



Nero HO

項目經理簽署：

[Signature]

 美特鋁質有限公司 MIDI Aluminium Fabricator Ltd.				類別		物料號	
				制圖	吳祚瑜	2021.11.03	圖號 J857-MR1
修改				復核			數量 見BOM表
日期				批准			位置

用於FD門框橫/底頂橫、趟門梗窗、百葉框邊企、百葉框頂/底橫

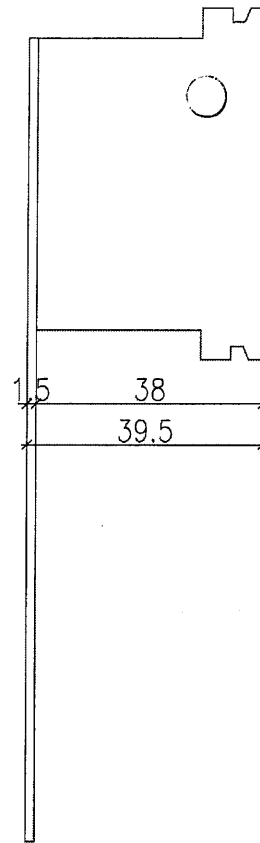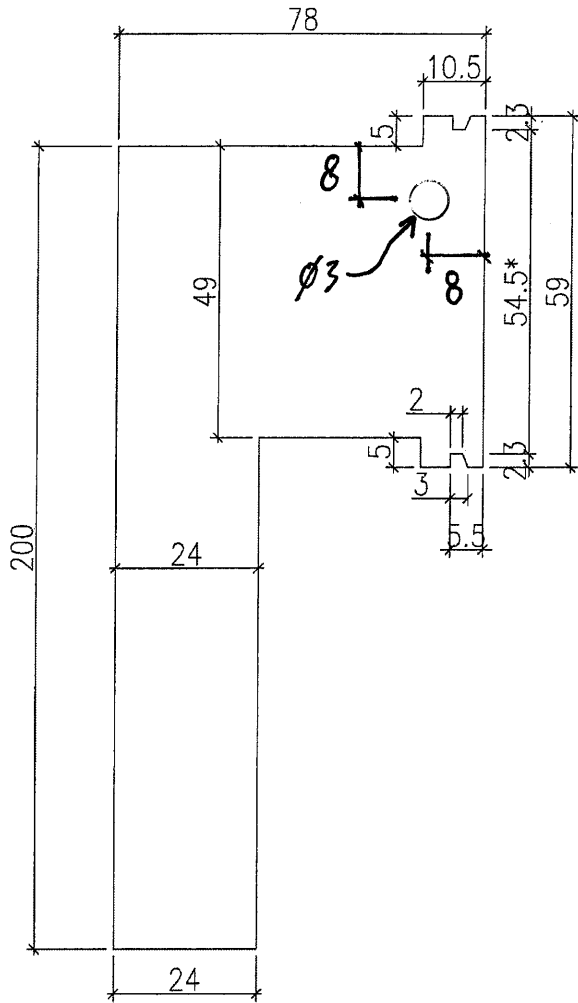


注：帶"*"號為重要尺寸

扭曲後圖樣





工程號	J-857	地盤	啟德站	附件
名稱	摩爾加工圖		採用	
材料	1.5mm厚鐵板		地盤	
顏色	熱浸鋅		工廠	

EG-DWG4

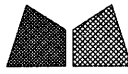

美特鋁質有限公司
MIDI Aluminium Fabricator Ltd.

類別		物料號		
制圖	曾建平	2021-11-05	圖號	H333
修改日期			供應商	美特
			描圖	

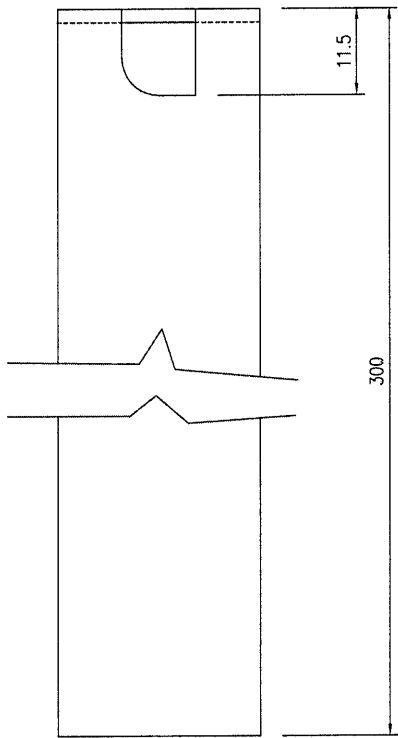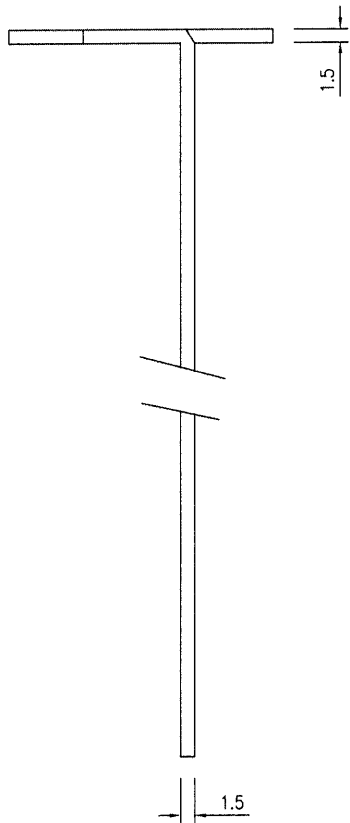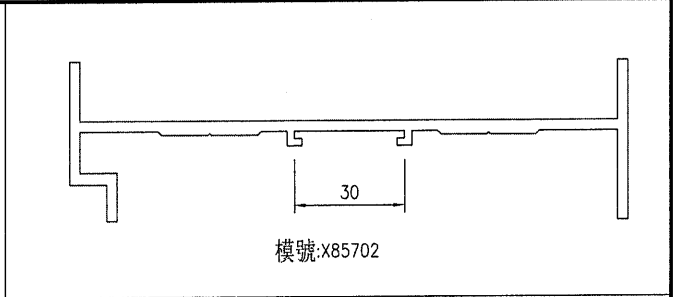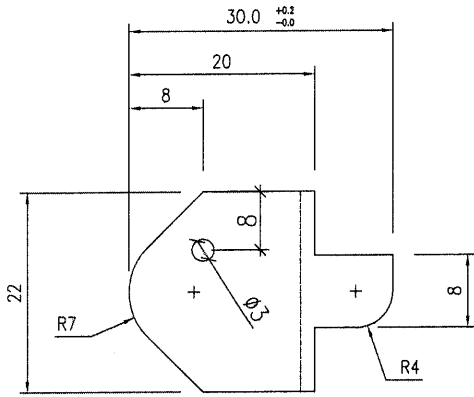

1.5

工程號	J-857	地盤	啓德站	附 件	
名稱	趙門底摩爾	採	用		
材料	1.6mm厚鐵片	地盤	<input checked="" type="checkbox"/>		
顏色	熱浸鋅	工廠			