



工程指示 / 要求簡箋 ENGINEER INSTRUCTIONS(E.I.)

工程指示編號:	EI- 4491	修改版本:	B
	HK- 0504/22		
工程編號:	J 857	工程名稱:	啟德6552
收件人:	生統 / 林哥	發件人:	Yancy Chen
工程項目:	PMU趨門 - 試水場地盤用配件BM	日期:	28/03/2022

<input checked="" type="checkbox"/> 原合約工程包	<input type="checkbox"/> 原合約工程加 / 減賬 QT-	<input type="checkbox"/> 新工程報價 QT-
--	--	------------------------------------

信件批核號碼/圖紙參考編號:	批核模具圖紙編號:
客戶指示附件: Page PS_A4_3	管理內部批簽署:

<input type="checkbox"/> 初步鋁料 B.M.	<input type="checkbox"/> 加工拆圖, 然後生產	<input type="checkbox"/> 尺寸表
<input type="checkbox"/> 正式鋁料 B.M.	<input type="checkbox"/> 技術上資料/指示	<input type="checkbox"/> 報價
<input checked="" type="checkbox"/> 配件 B.M.	<input type="checkbox"/> 樣辦或貨品說明書	<input type="checkbox"/> 分判合約
<input type="checkbox"/> 其他:		

內容:	請按附件修改BM表, 訂購配件, 送試水場. 封面1頁, 附件2頁, 共3頁.
完成上列要求日期:	04/30/2022

國內


<input type="checkbox"/> 生產技術總監	<input type="checkbox"/> 連附件	<input type="checkbox"/> 技術部	<input type="checkbox"/> 連附件	<input checked="" type="checkbox"/> 生產部	<input checked="" type="checkbox"/> 連附件
<input type="checkbox"/> 採購部	<input type="checkbox"/> 連附件	<input type="checkbox"/> 生產統籌部	<input type="checkbox"/> 連附件	<input type="checkbox"/> 報關組	<input type="checkbox"/> 連附件
<input checked="" type="checkbox"/> 質檢部	<input checked="" type="checkbox"/> 連附件	<input type="checkbox"/> 會計部	<input type="checkbox"/> 連附件	<input type="checkbox"/> 機械設計部	<input type="checkbox"/> 連附件
<input type="checkbox"/> 其他:					

香港

<input type="checkbox"/> 行政部	<input type="checkbox"/> 連附件	<input type="checkbox"/> 會計部	<input type="checkbox"/> 連附件	<input type="checkbox"/> 統籌部	<input type="checkbox"/> 連附件	<input type="checkbox"/> 工程部	<input type="checkbox"/> 連附件
<input type="checkbox"/> 採購部	<input type="checkbox"/> 連附件	<input type="checkbox"/> QS部	<input type="checkbox"/> 連附件	<input checked="" type="checkbox"/> 地盤管理	<input checked="" type="checkbox"/> 連附件	<input type="checkbox"/> 維修部	<input type="checkbox"/> 連附件

*發件人簽署:	<i>Yc</i>	*組別成員批核簽署:	<i>仲</i>
傳遞編號:	HK 0504/22	項目經理簽署:	

贊成(試水場)


 美特鋁質有限公司 MIDI Aluminium Fabricator Ltd.	工程號:	J-857	計算:	HHQ	日期:	22/03/2022	送呈:	细佬		
	地盤名稱:	启德6552	核對:		日期:	22/03/2022	副本:			
	項目類別:	PMU趟門	批准:		日期:					
BM編號: EI4491 B版		A/C Code:							此BM依據20210914收施工圖大樣計算	

序號	修改標示	配件圖號	物料編號	配件名稱	顏色	實用	後備	總數	單位	備注
1			J857-MR1	摩爾	熱浸鋅	20		20	粒	趟門梗窗
7		詳見加工圖號H333		摩耳		30		30	件	地盤修趟門框
8			D.C.791	防水膠	黑色	20		20	支	300ml/支(牆邊防水膠,2.8m/支)後裝窗使用
10				皺紋膠紙		2		2	卷	20m/卷
14		材質: EPDM		50(L)3(寬)x10(高)側面墊膠	黑色	50		50	塊	玻璃室內外側1/4處 硬度65±5°
16		材質: EPDM		20x5厚墊塊 (L=150mm)	黑色	10		10	塊	用於開啟扇趟門玻璃底
17		材質: EPDM		30x5厚墊塊 (L=150mm)	黑色	10		10	塊	用於固定扇趟門玻璃底
21				8x4.5mm方海綿棒	白色	50		50	米	玻璃打膠用
22				#9x16圓頭鋼牙	S.S.#316 A4-70	20		20	粒	用於地盤修趟門底框
23				木尖		50		50	個	
24	B取消		05-900001-0000-YL	HILTI X-U 27 P8 子彈釘	不銹鋼	50		50	粒	固定摩爾
25	B取消		05-900000-0027-00	HILTI 子彈	紅藥	50		50	支	固定摩爾
29	B修改型号			M8X45 六角頭螺絲	不銹鋼	20		20		大聽提升趟門中立柱頂底鐵碼用
33	B修改型号		M5.5x38	M6x50長六角頭自鑽	S.S.#316 A4-70	50		50	粒	用於地盤修趟門底框固定用鋁角

Prototype #3

Sliding Door – Tower 1 Flat A or at the most critical span

(Sliding door modulation to follow RLP curtain wall schedule)

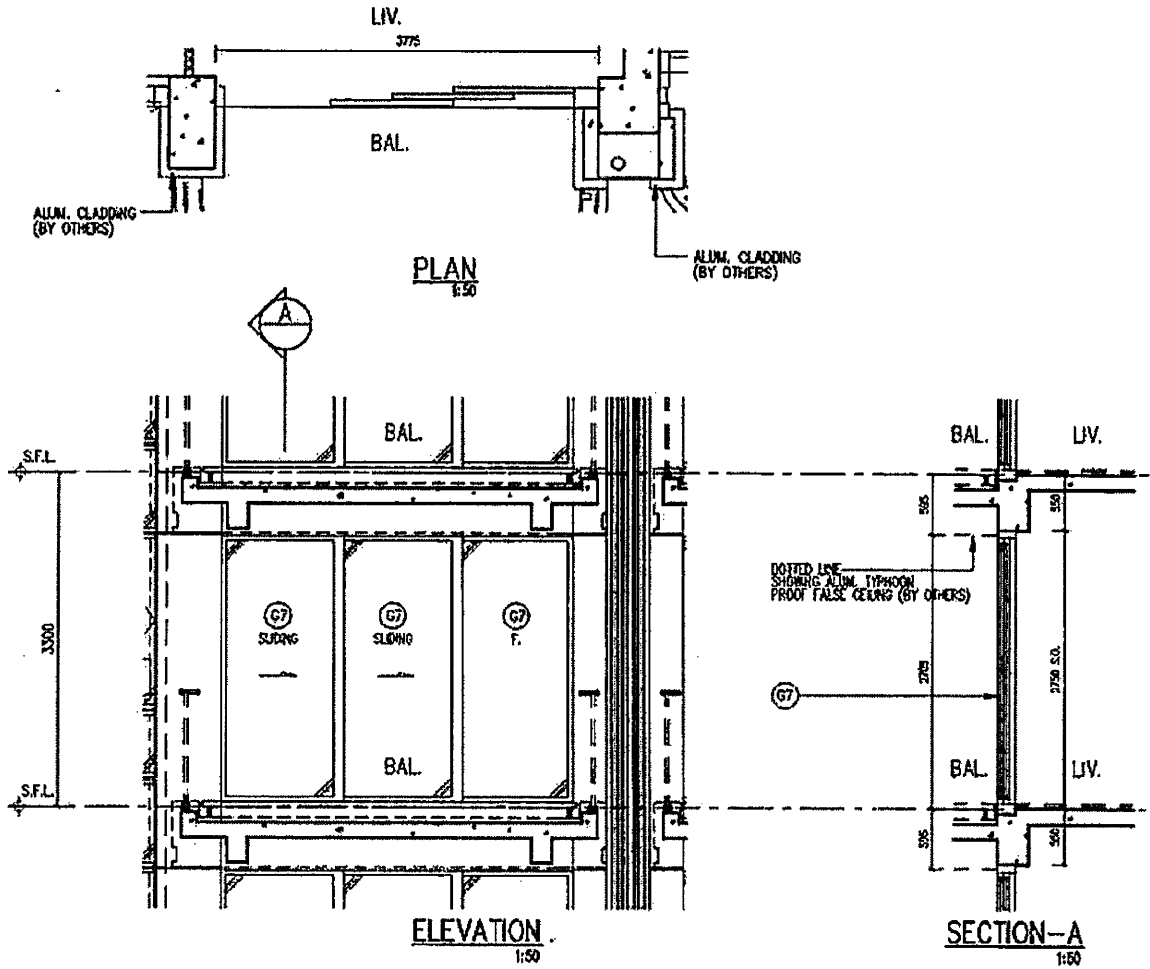

1. 2. 3. 100.