

工程指示 / 要求簡箋(E.I.)

工程指示編號：EI / 4511 / 22 修改版次：-

工程編號：J857 工程名稱：啟德 6552

工程項目：單元件幕牆 - 幕牆膠條分佈

收件人：生統 發件人：Nero HO 日期：25.03.2022

要求提供 / 確認 事項：

- () 初步鋁料 B.M. () 加工拆圖，然後生產 () 尺寸表
- () 正式鋁料 B.M. () 技術上資料 / 指示 () 報價
- () 配件 B.M. () 樣辦或貨品說明書 () 分判合約
- () 其他：_____

內容：

附件膠條分佈圖

請在_____前完成上列要求。

附：

1 + 11 頁

以上項目為：

- 原合約工程包 原合約工程加 / 減賬 新工程報價

原因：-

分發東莞各部門：

- () 生產技術總監 連附件 () 技術部 連附件 () 生產部 連附件 () 機械設計部 連附件
- () 採購部 連附件 (/) 生產統籌部 連附件
- () 質檢部 連附件 () 會計部 連附件 () 報關組 連附件 () 其他 _____ 連附件

分發香港各部門：


- () 行政部 連附件 () 會計部 連附件 () 統籌部 連附件 () 工程部地盤科文 連附件
- () 採購部 連附件 () QS 部 連附件 () 維修部 連附件 () 其他 _____ 連附件


傳遞編號：

H/c0491/22

發件人簽署：


項目經理簽署：

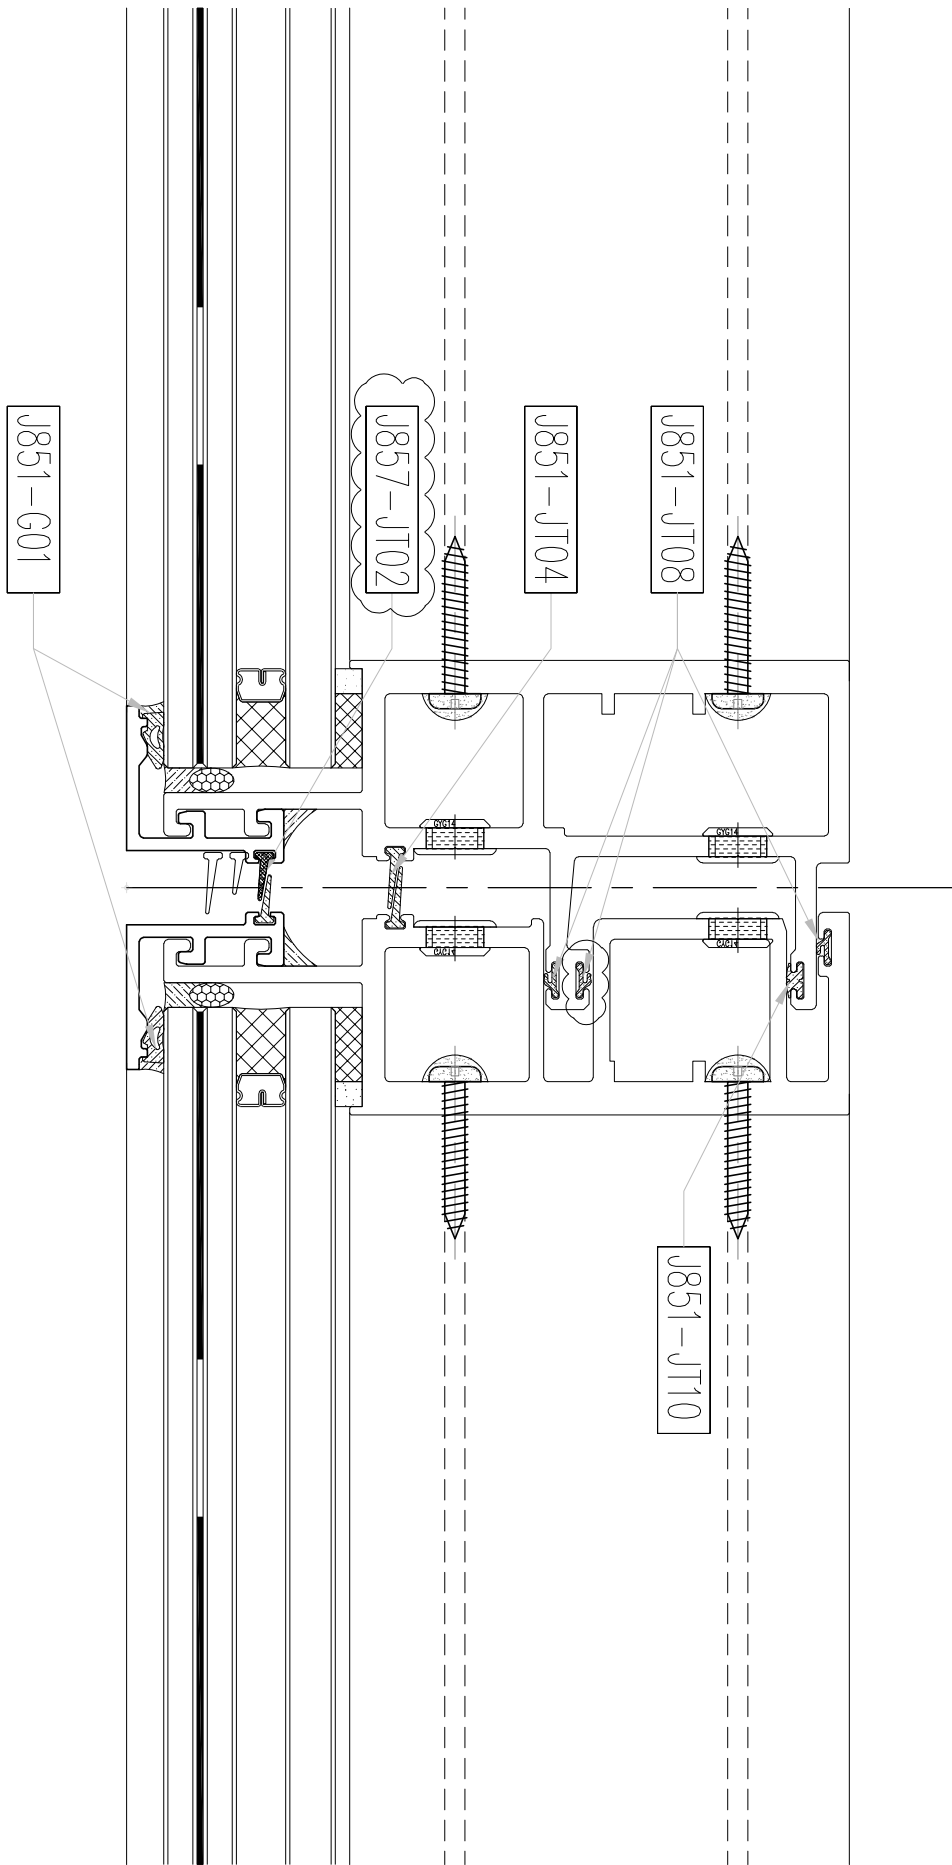


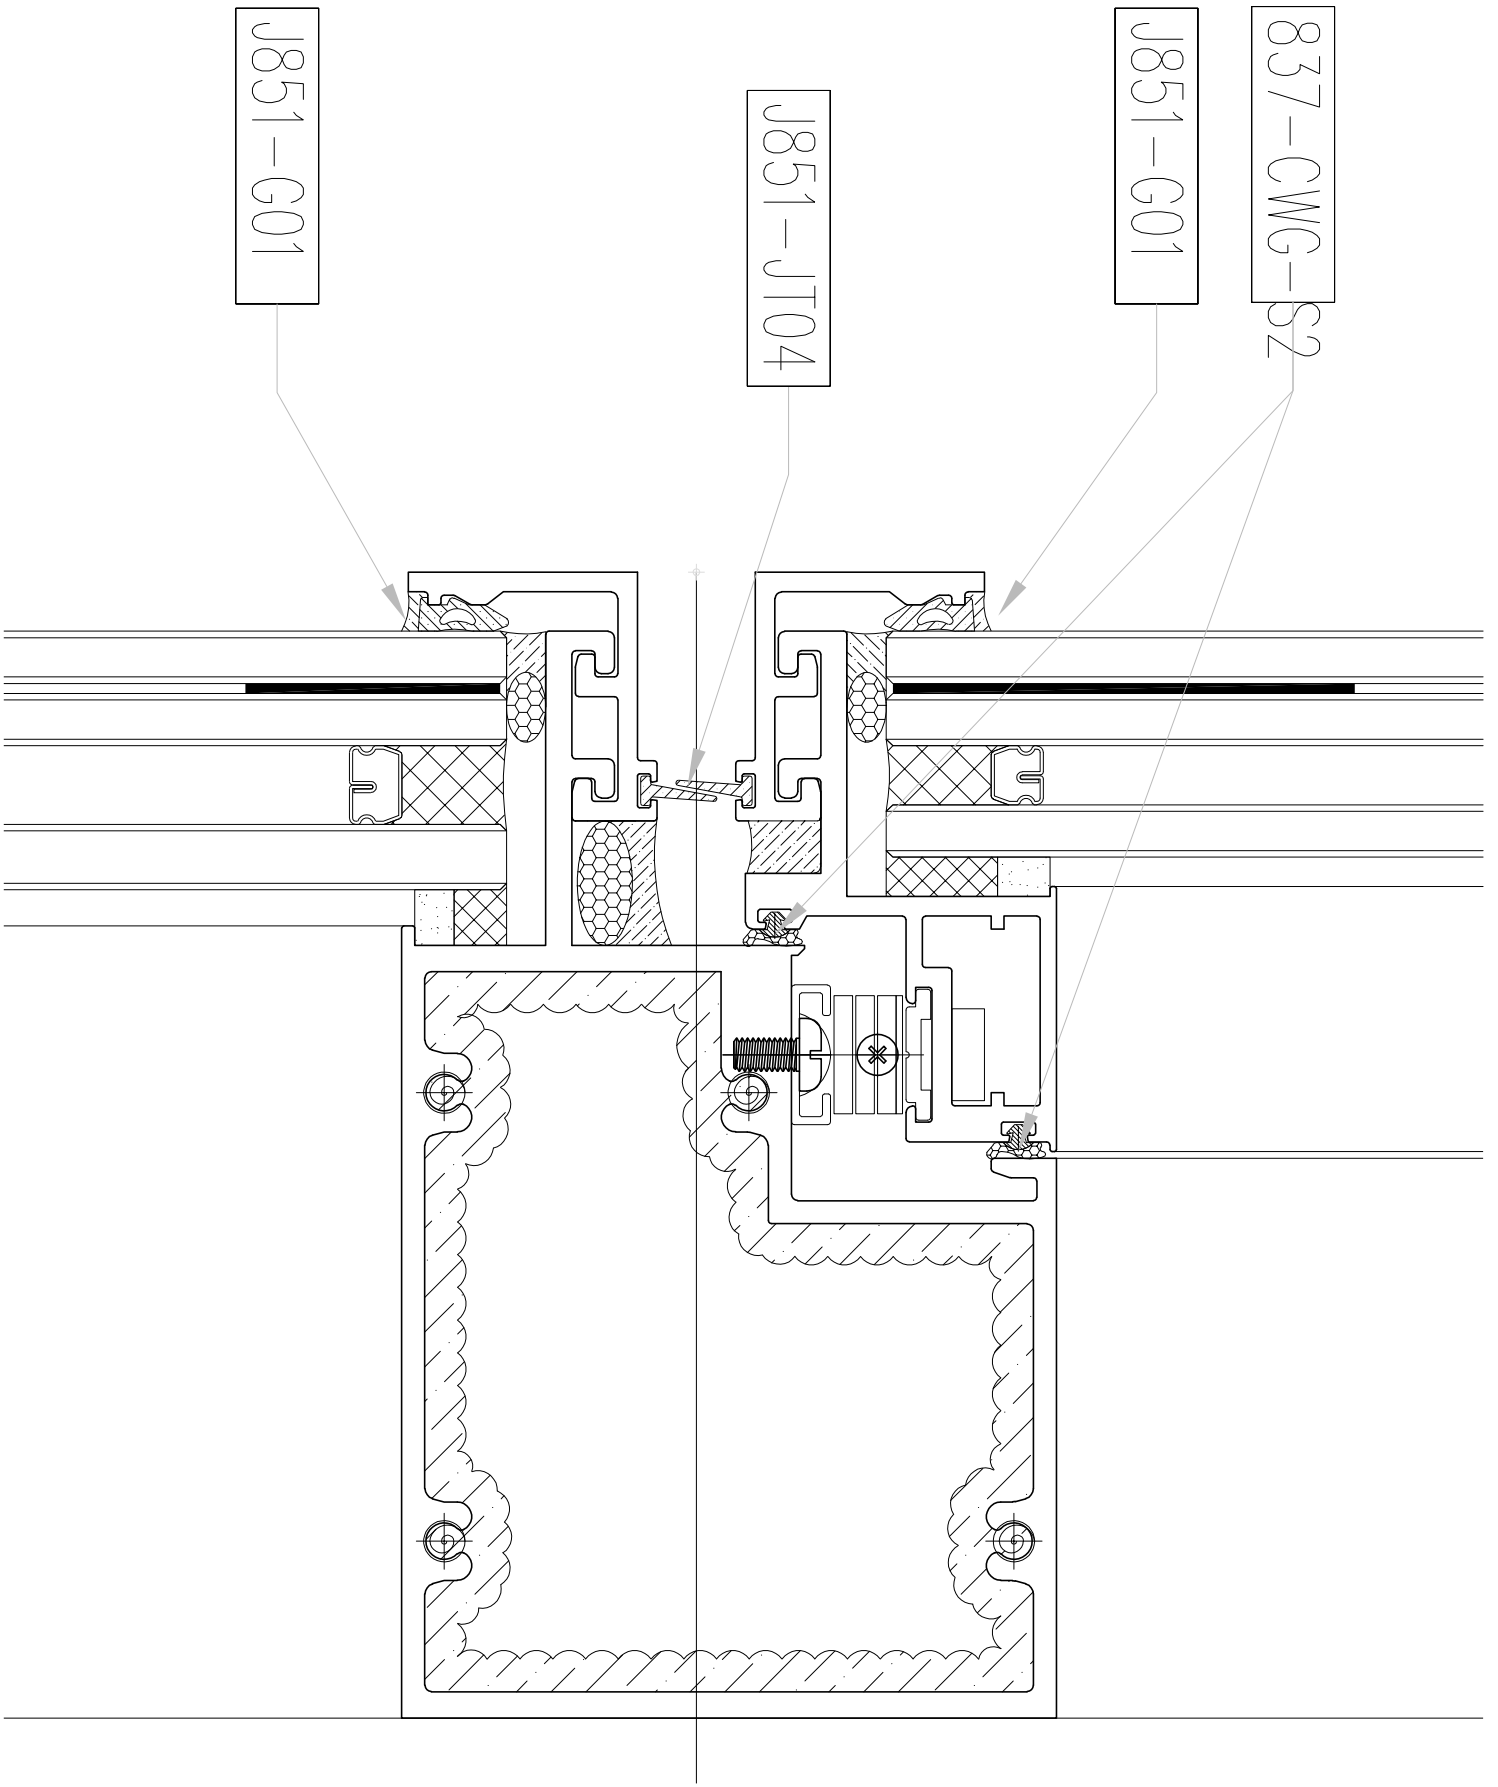



J851-G01

J851-G01

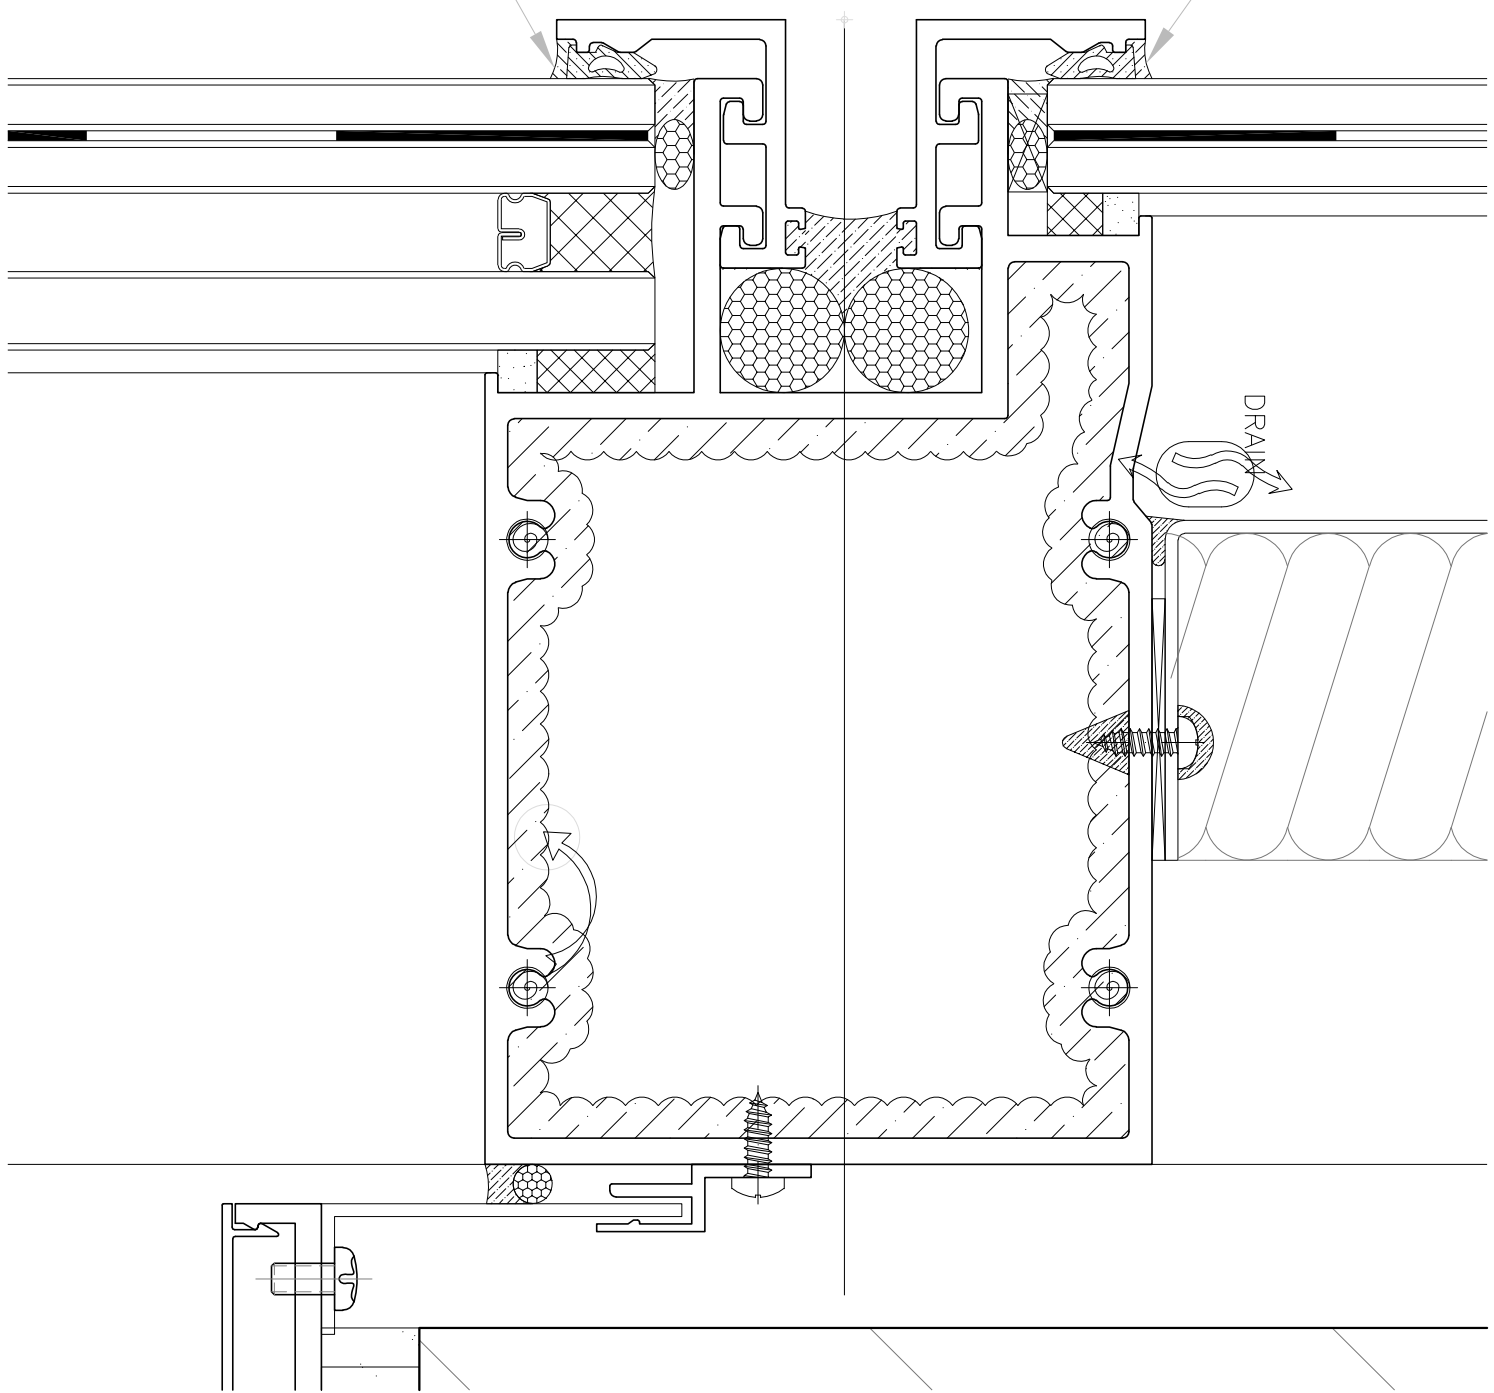

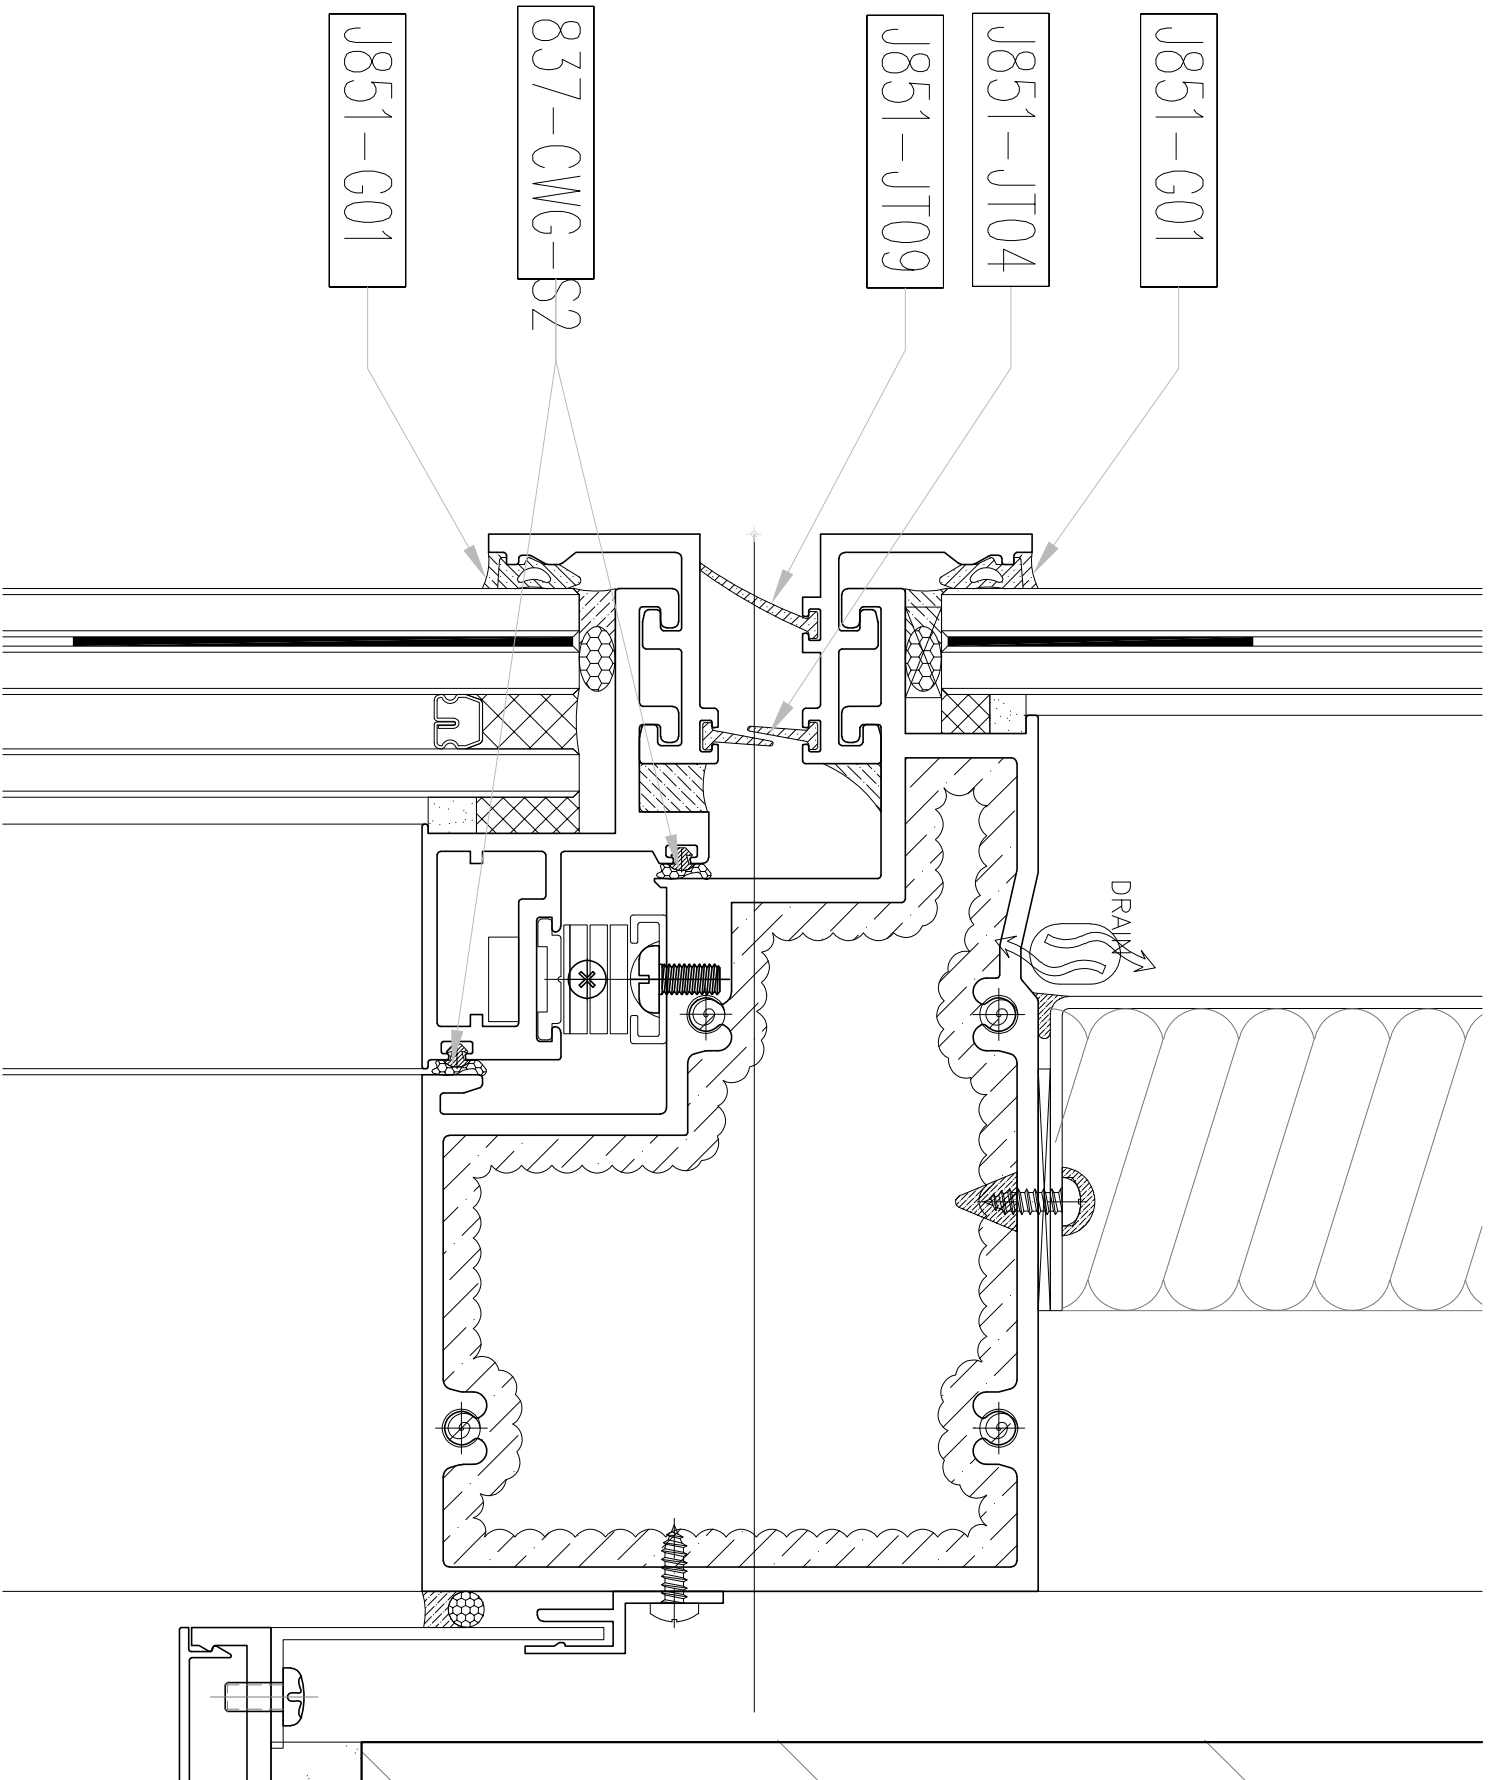

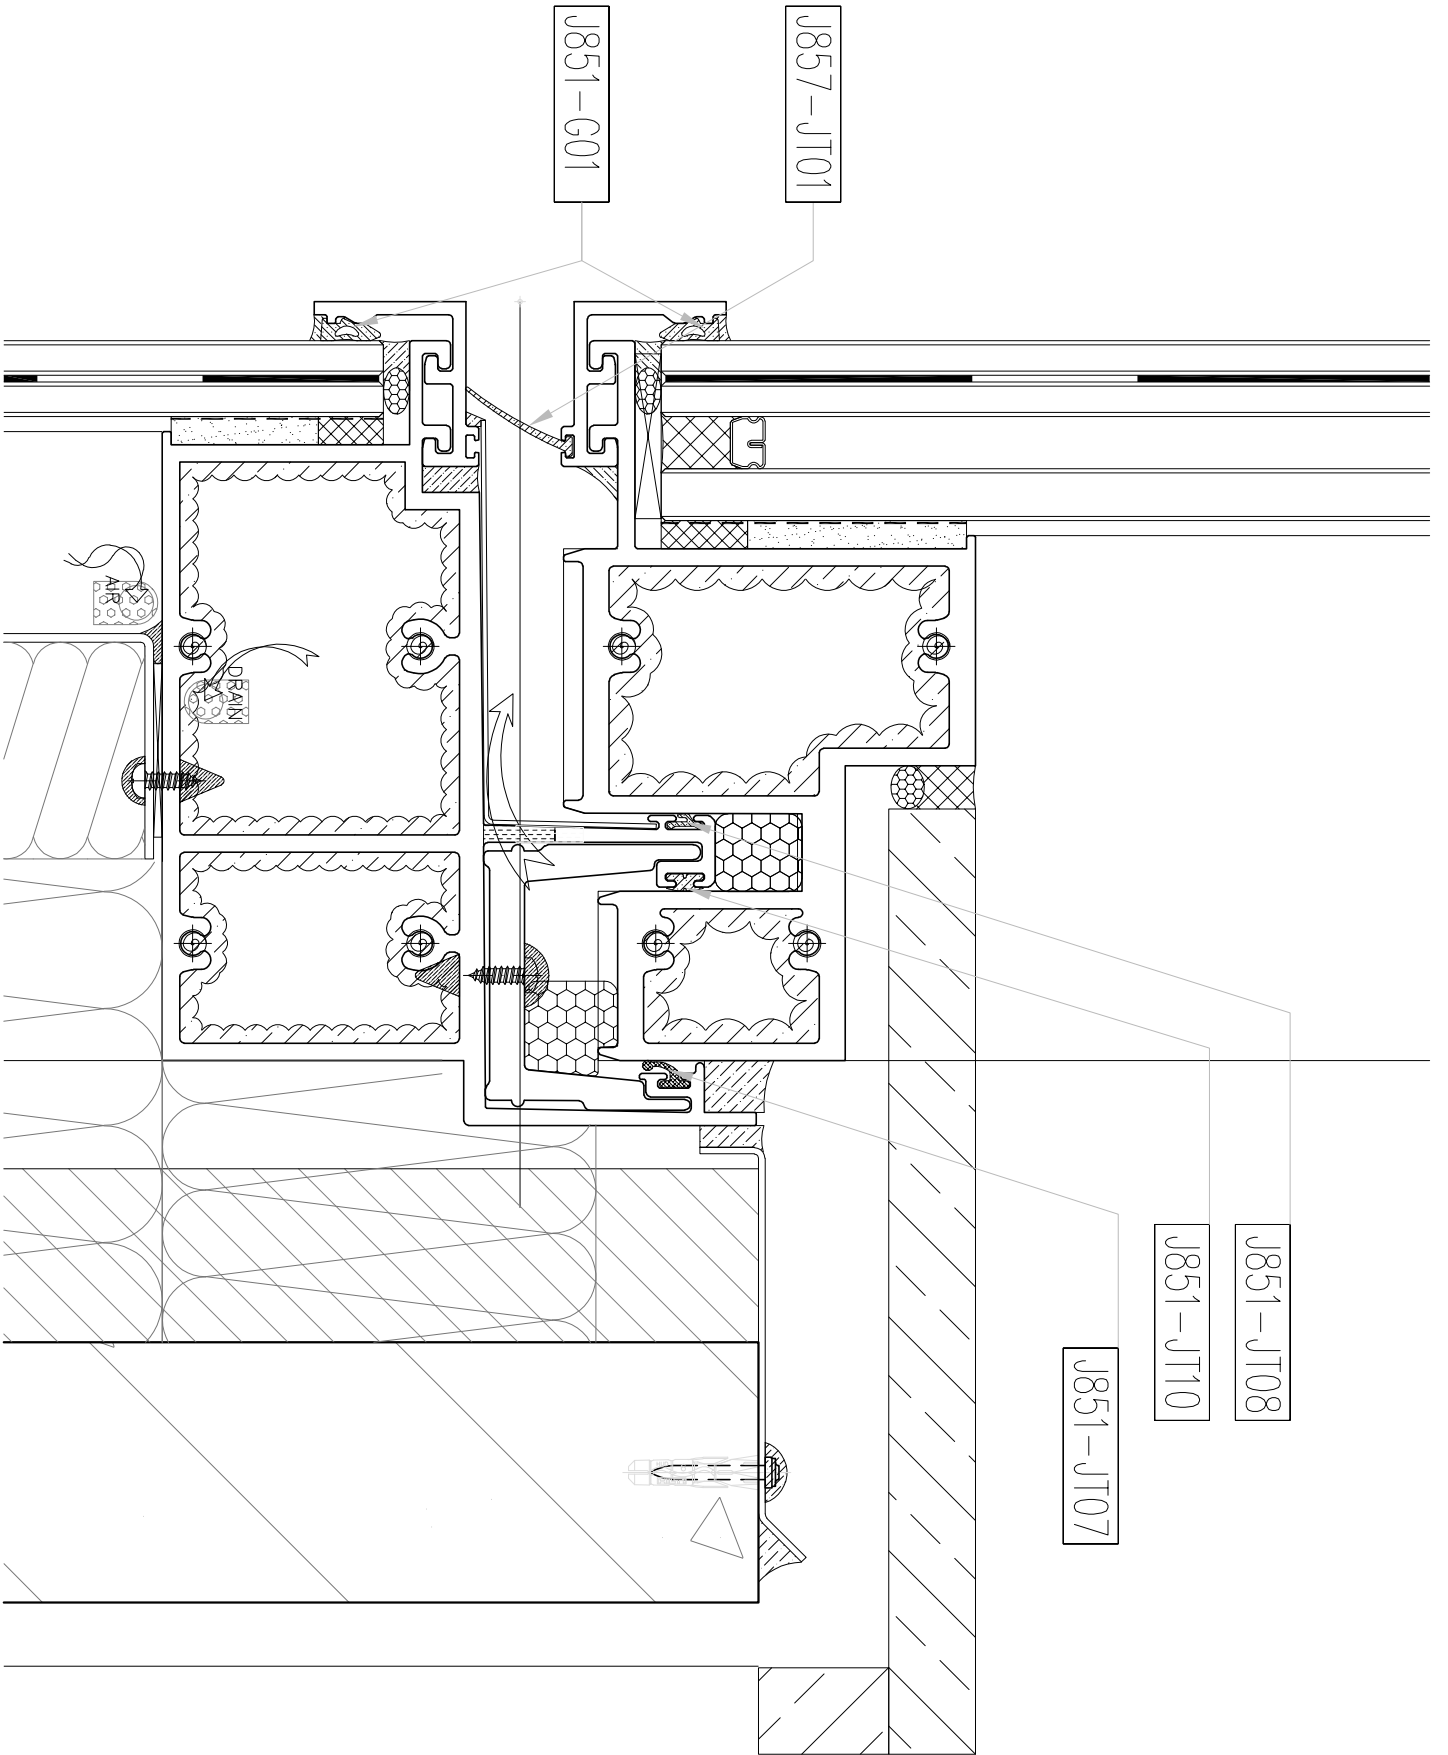

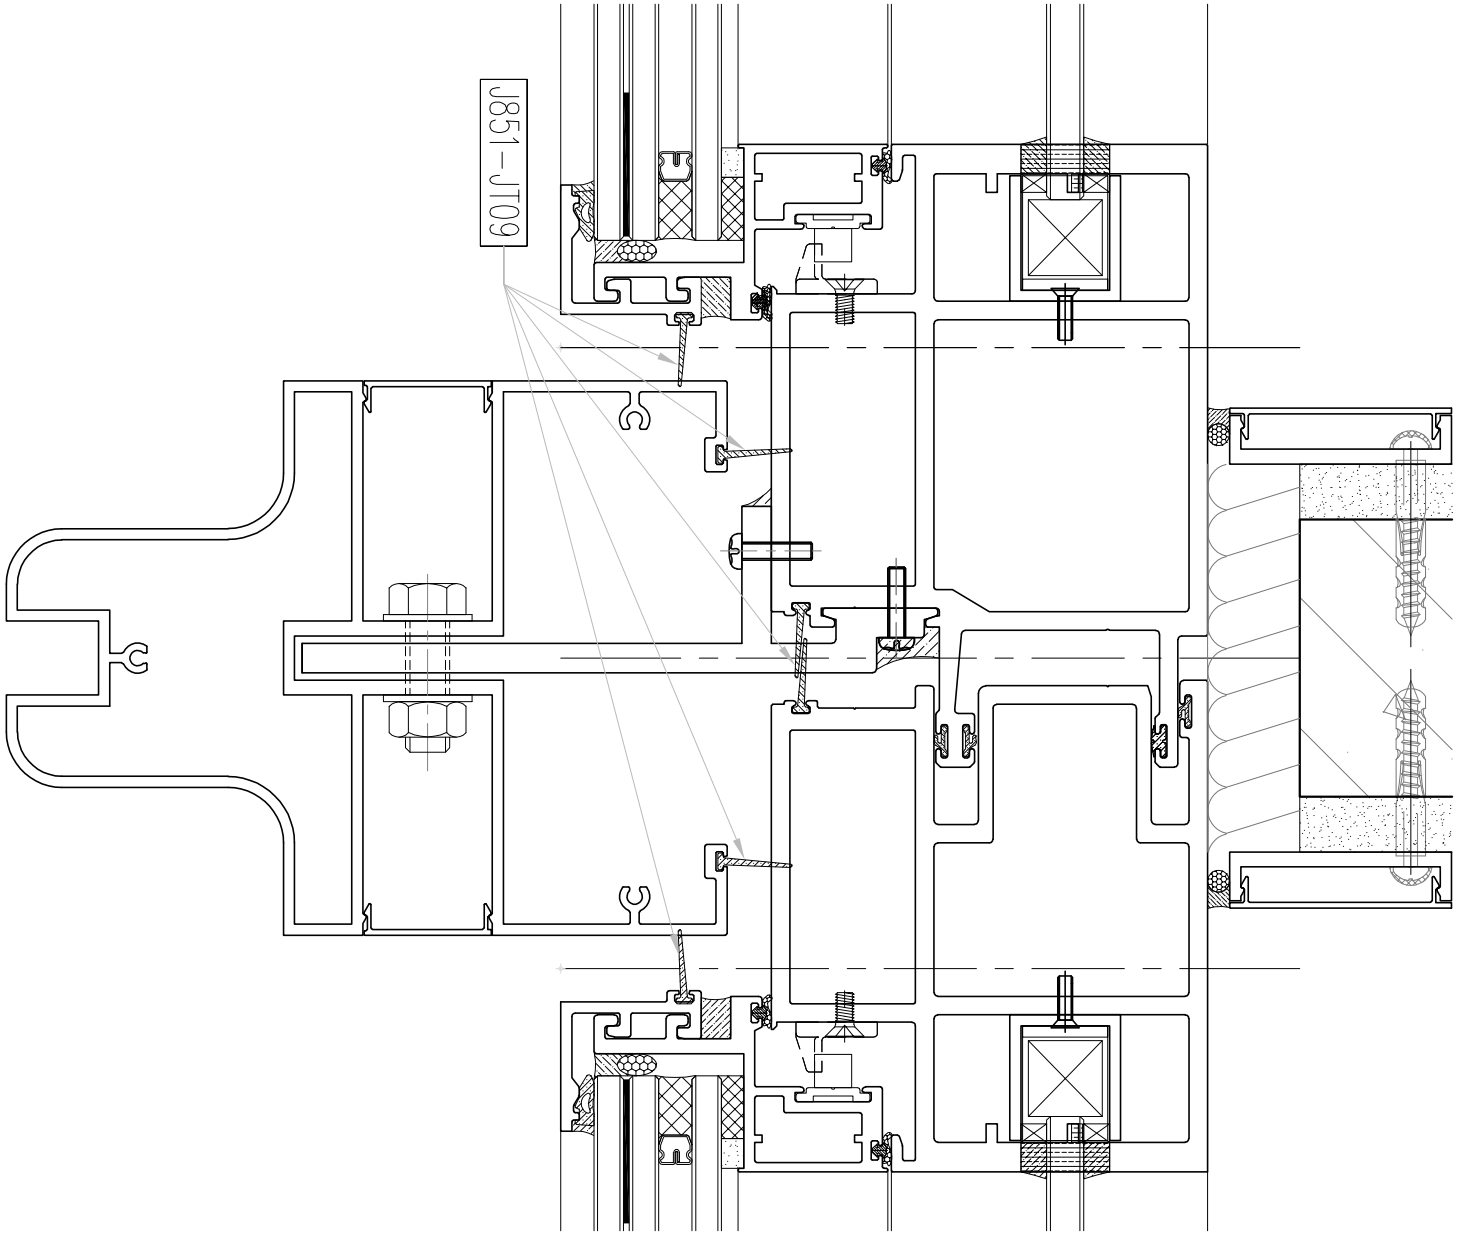


J851-JT02

J851-JT09

J851-JT08

J851-JT10

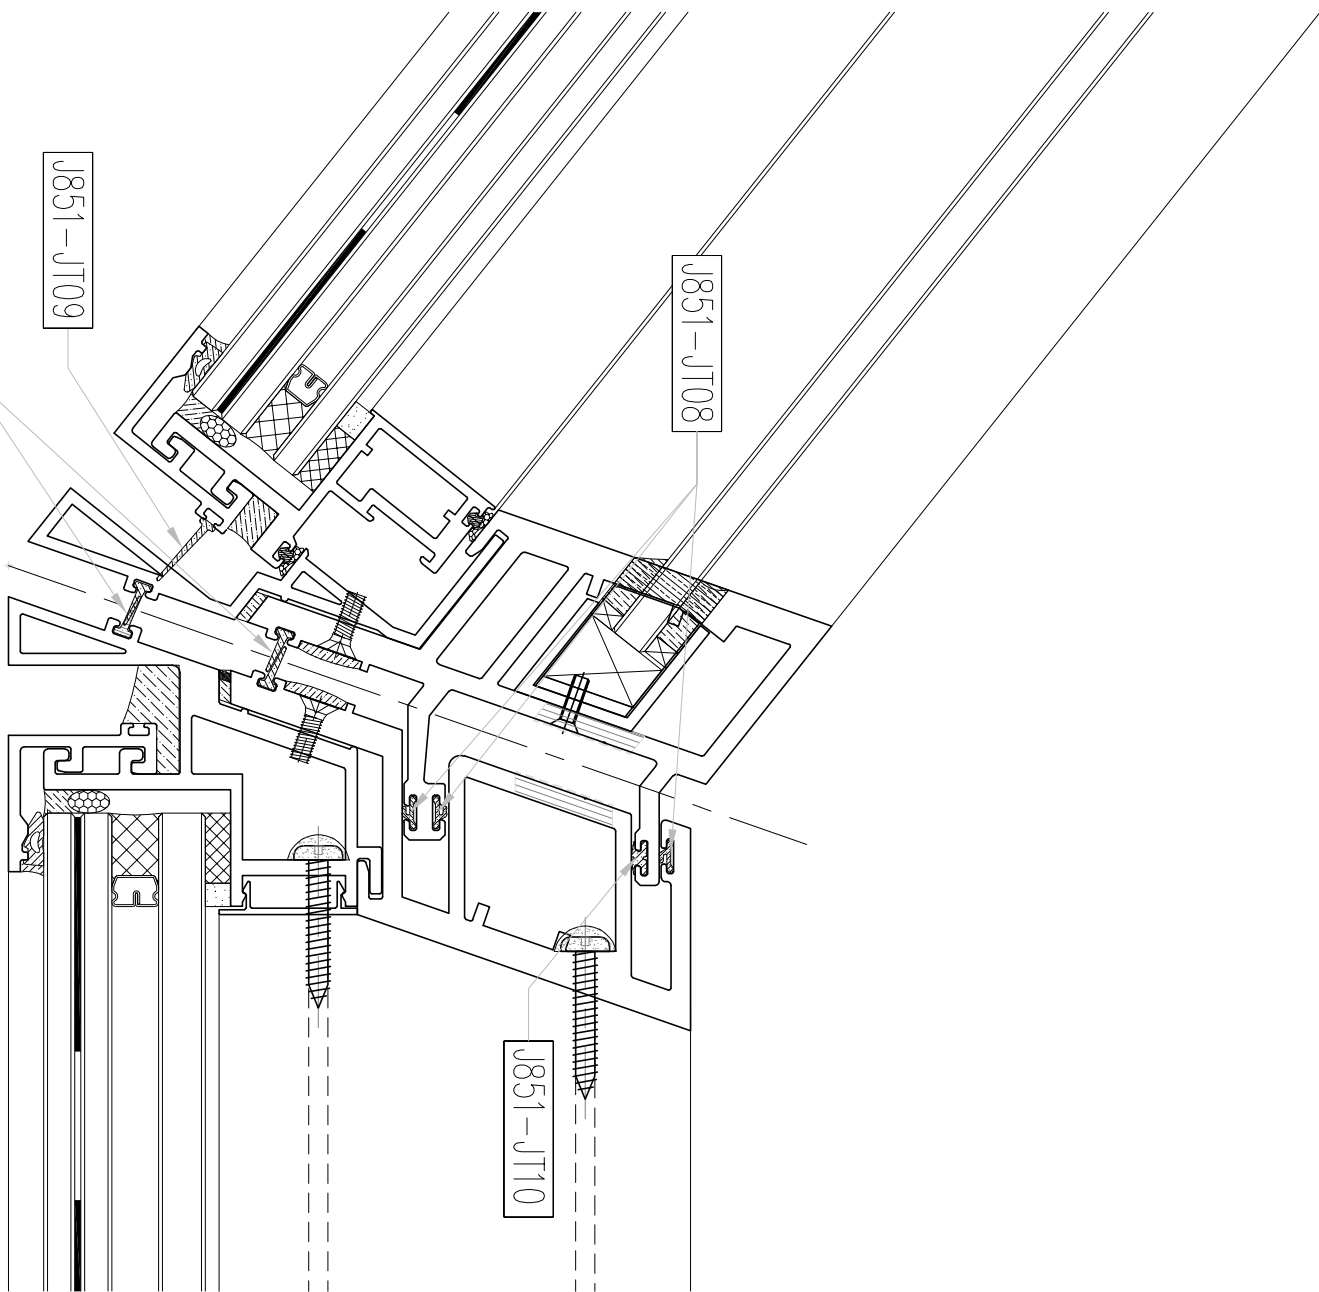

J851-J109

