

工程指示 / 要求簡箋(E.I.)

工程指示編號：EI / 4515 / 22 修改版次：A

工程編號： J857 工程名稱：啟德 6552

工程項目：單元件幕牆 - T 窗試窗玉樣辦

收件人：生統 發件人：Nero HO 日期：30.03.2022

要求提供 / 確認 事項：

- | | | |
|------------------------------------|-------------------------------------|-------------------------------|
| <input type="checkbox"/> 初步鋁料 B.M. | <input type="checkbox"/> 加工拆圖，然後生產 | <input type="checkbox"/> 尺寸表 |
| <input type="checkbox"/> 正式鋁料 B.M. | <input type="checkbox"/> 技術上資料 / 指示 | <input type="checkbox"/> 報價 |
| <input type="checkbox"/> 配件 B.M. | <input type="checkbox"/> 樣辦或貨品說明書 | <input type="checkbox"/> 分判合約 |
| <input type="checkbox"/> 其他：_____ | | |

內容：

樣板企料加工圖

請在 31/03/2022 前完成上列要求。

附：

1 + 9 頁

以上項目為：

- 原合約工程包 原合約工程加 / 減賬 新工程報價

原因：-

分發東莞各部門：

- () 生產技術總監 連附件 () 技術部 連附件 () 生產部 連附件 () 機械設計部 連附件
 () 採購部 連附件 (/) 生產統籌部 連附件
 () 質檢部 連附件 () 會計部 連附件 () 報關組 連附件 () 其他 _____ 連附件

分發香港各部門：

- () 行政部 連附件 () 會計部 連附件 () 統籌部 連附件 () 工程部地盤科文 連附件
 () 採購部 連附件 () QS 部 連附件 () 維修部 連附件 () 其他 _____ 連附件

傳遞編號：


HK 0523 / 22

發件人簽署：

RM





項目經理簽署：


[Signature]

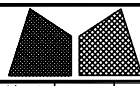


工程號	J857	類別		物料號	-		
地盘	啟德6552	制圖	陈梓豪	20220111	圖號	PT-X86050-A	
修改	A	-	-	採用工廠	✓	地盤	-
日期	02.28	-	-	材料颜色	銘化	图纸名称	铝料加工图
				材料	X86050	復核	練松文
						批准	林仁安
						20220113	數量
						20220115	單件重量
							- (KG)


(开料1支, 用试水毛料)

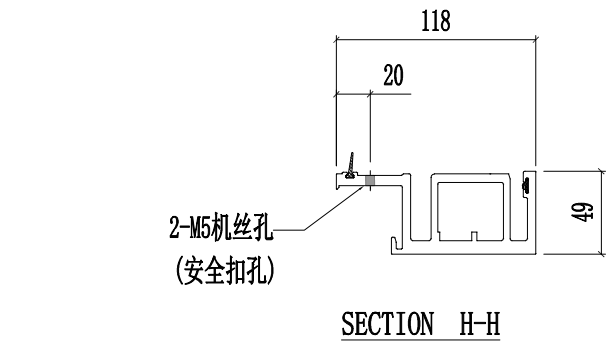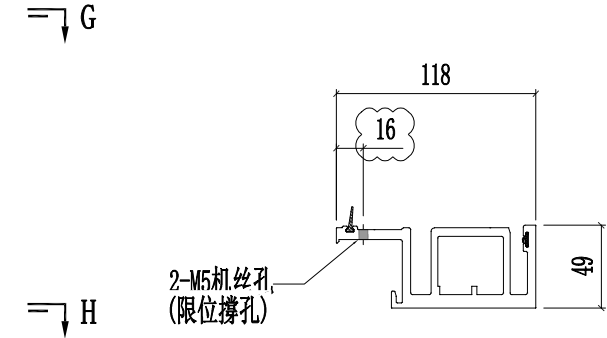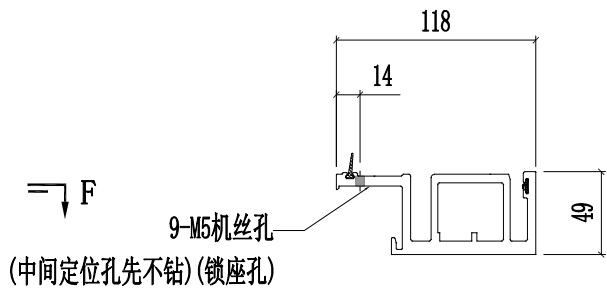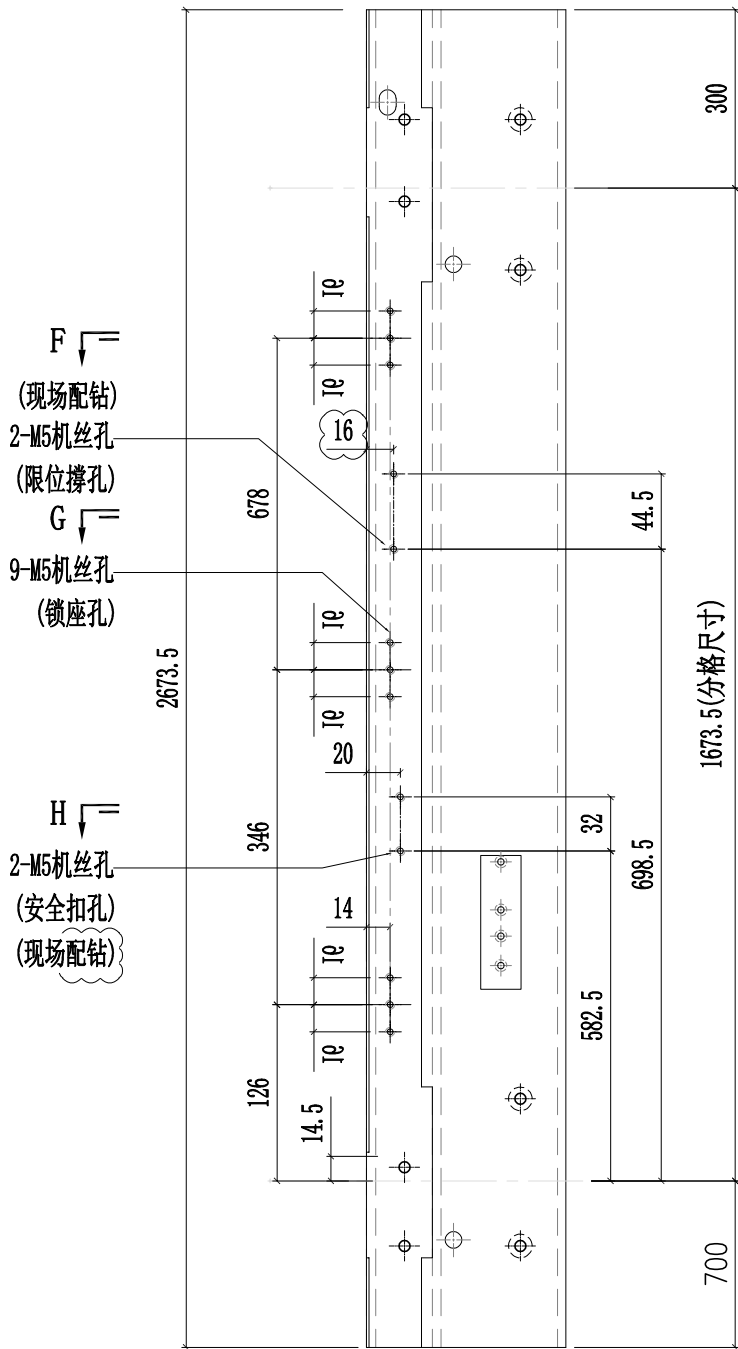

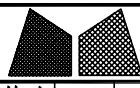


工程號	J857	類別		物料號	-			
地盘	啟德6552	制圖	陈梓豪	20220111	圖號	PT-X86050-A-1		
修改	A	-	-	採用工廠	✓	地盤	-	
日期	03.09	-	-	材料颜色	鍍化	图纸名称	铝料加工图	
				材料	X86050	復核	練松文	
						批准	林仁安	
						20220113	數量	-
						20220115	單件重量	- (KG)

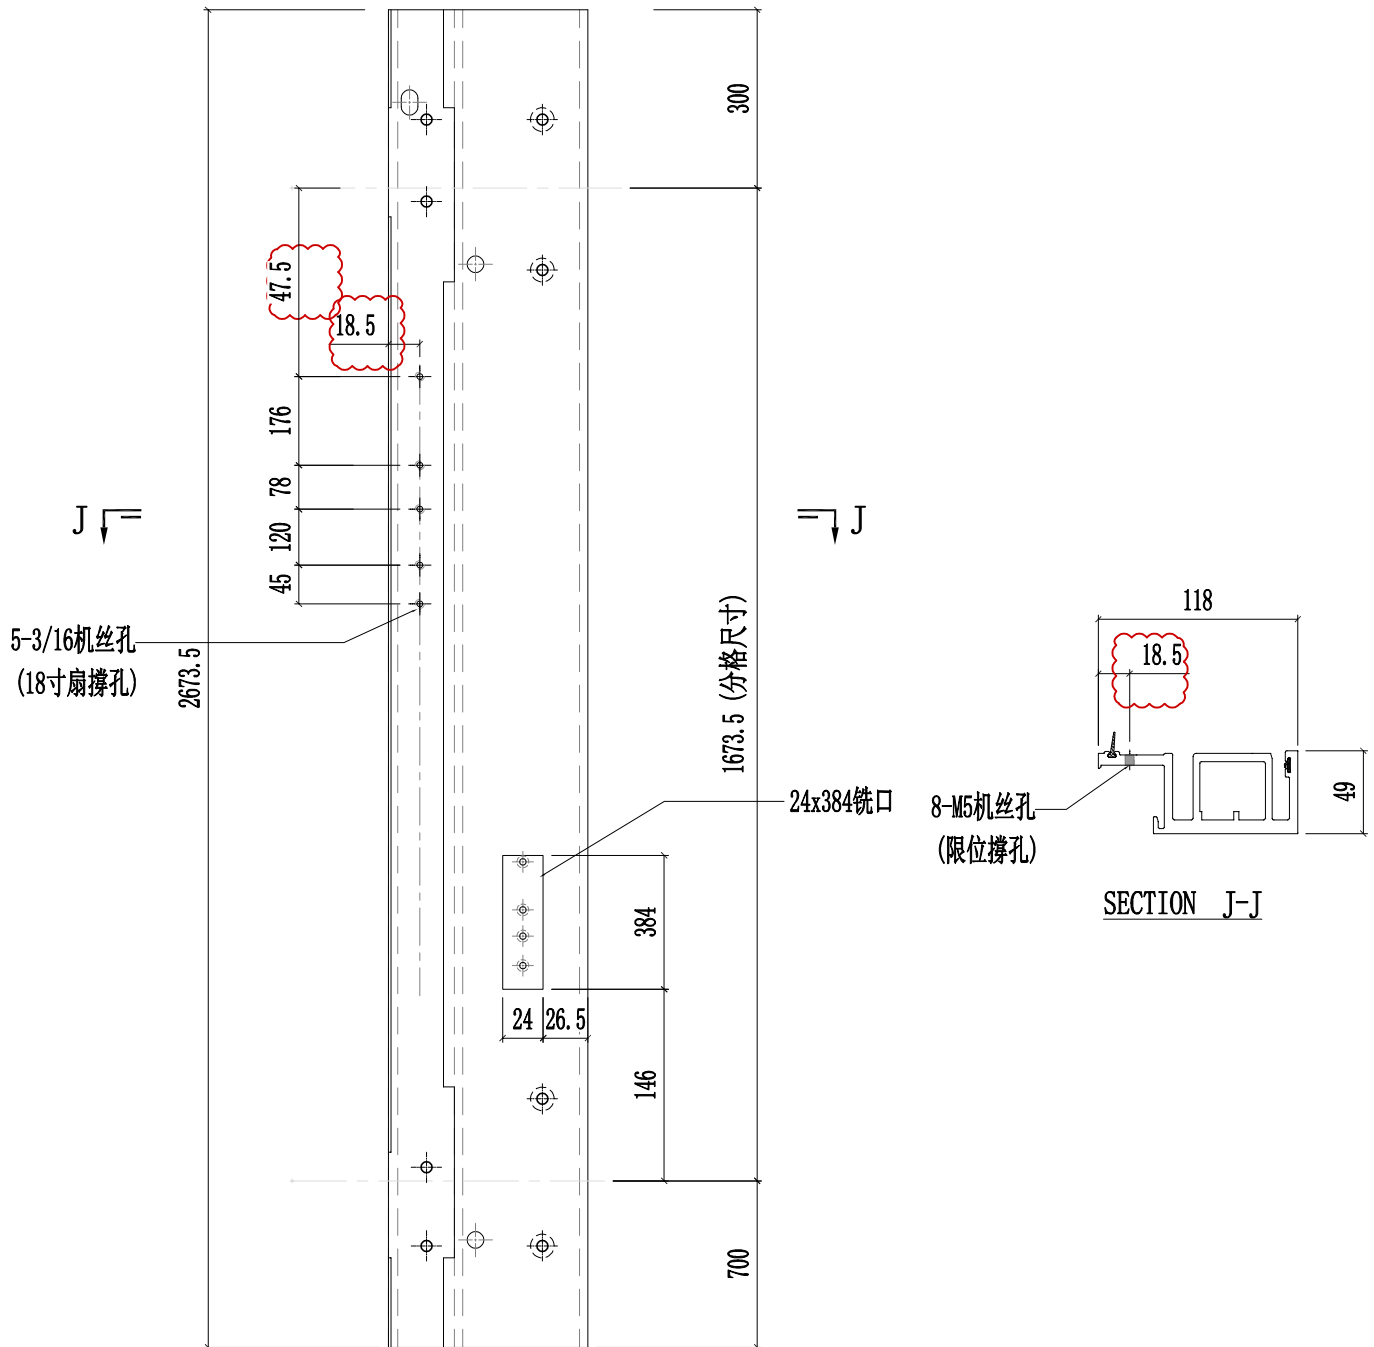

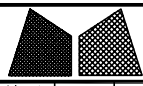



工程號	J857	類別		物料號	-	
地盘	啟德6552	制圖	陈梓豪	20220111	圖號	PT-X86048-B
修改	-	採用	工廠	✓	地盤	-
日期	-	材料颜色	鍍化			
图纸名称	铝料加工图	復核	練松文	20220113	數量	-
材料	X86048	批准	林仁安	20220115	單件重量	- (KG)

(开料1支, 用试水毛料)

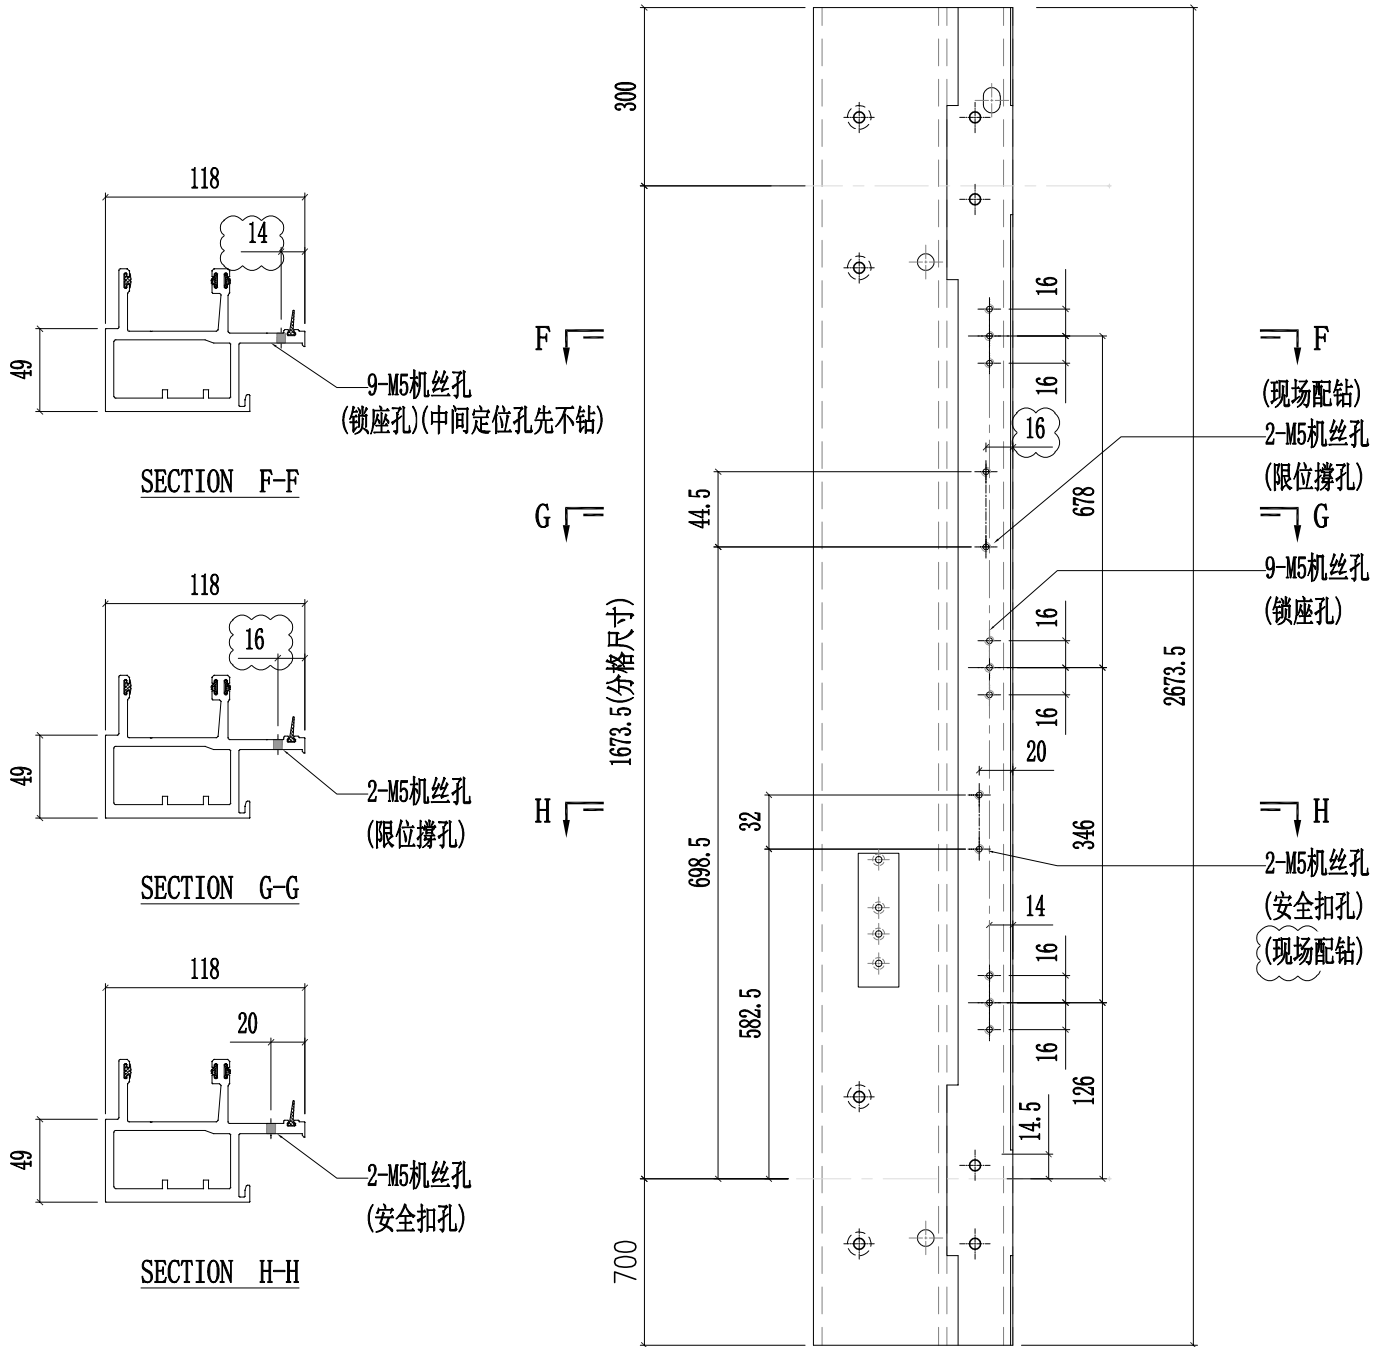



工程號	J857	類別		物料號	-	
地盘	啟德6552	制圖	陈梓豪	20220111	圖號	PT-X86048-B-1
修改	-	採用工廠	✓	地盤	-	
日期	-	材料颜色	鍍化			
图纸名称	铝料加工图	復核	練松文	20220113	數量	-
材料	X86048	批准	林仁安	20220115	單件重量	- (KG)

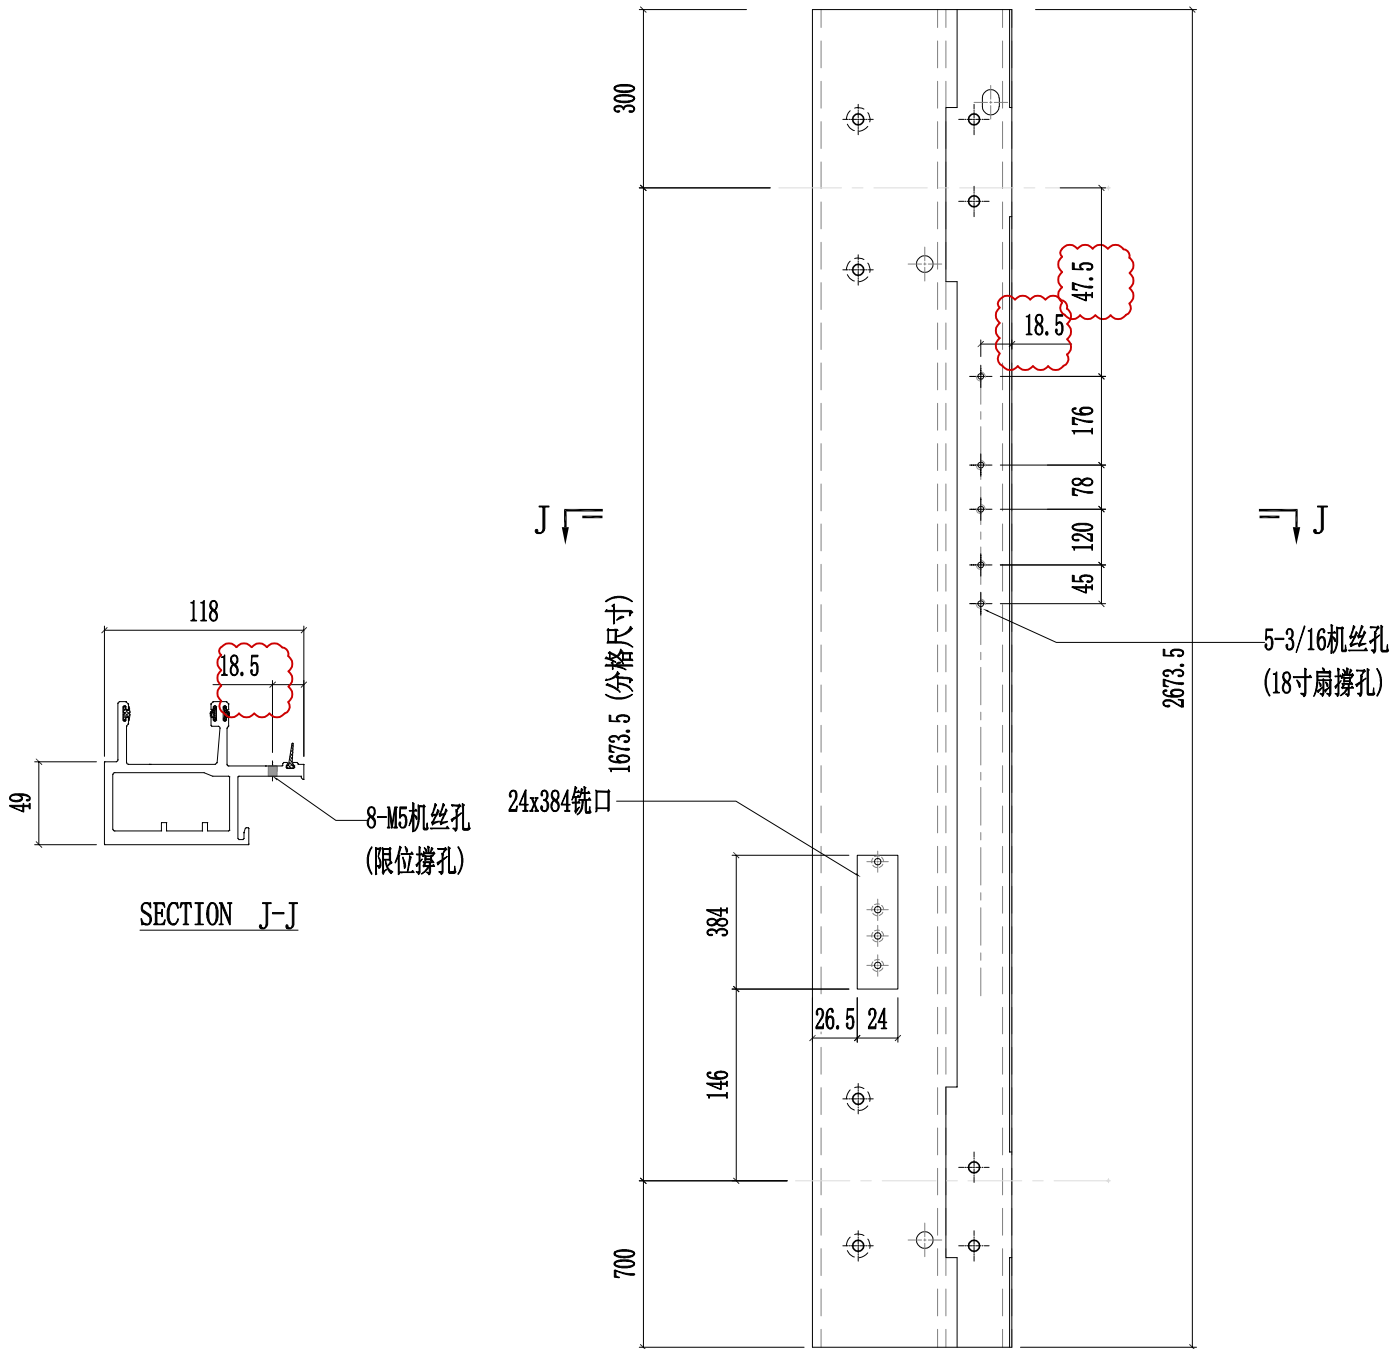

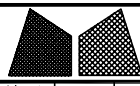


工程號	J857	類別		物料號	-			
地盘	啟德6552	制圖	陈梓豪	20220111	圖號	PT-X86050-C		
修改	A	-	-	採用工廠	✓	地盤	-	
日期	02.28	-	-	材料颜色	銘化	图纸名称	铝料加工图	
				材料	X86050	復核	練松文	
						批准	林仁安	
						20220113	數量	-
						20220115	單件重量	- (KG)


(开料1支, 用试水毛料)

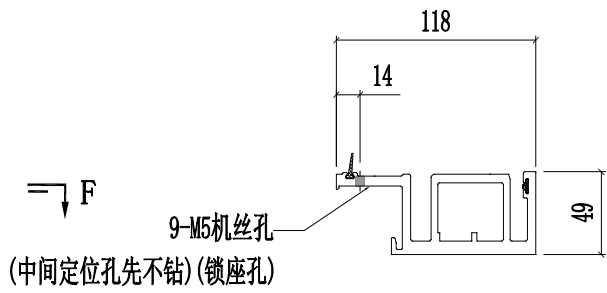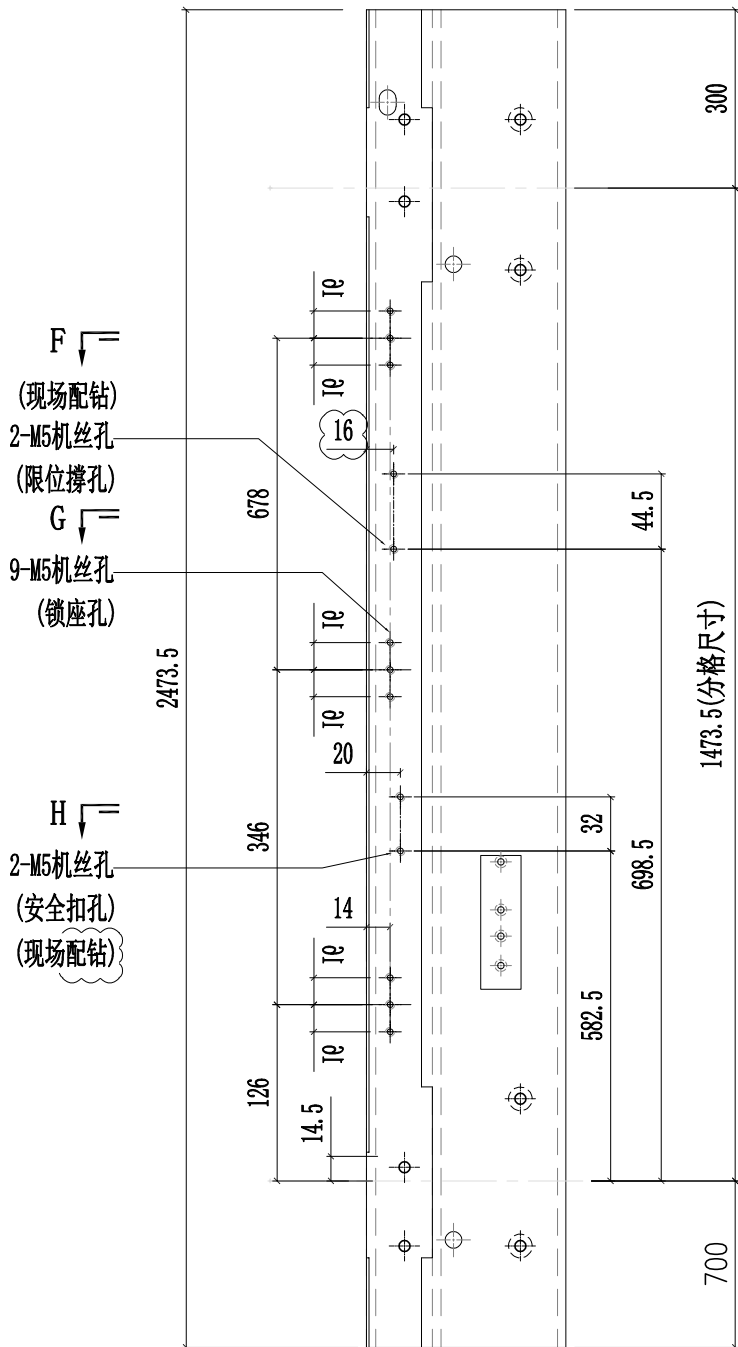


SECTION F-F

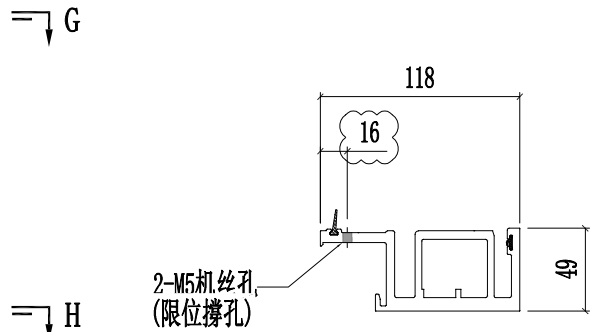

SECTION G-G

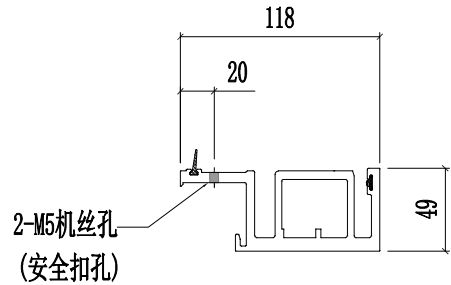


SECTION H-H

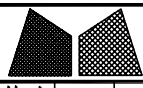

美特鋁質有限公司
MIDI Aluminium Fabricator Ltd.

工程號	J857	類別		物料號	-		
地盘	啟德6552	制圖	陈梓豪	20220111	圖號	PT-X86050-C-1	
修改	A	-	-	採用工廠	✓	地盤	-
日期	03.09	-	-	材料颜色	鍍化	图纸名称	铝料加工图
				材料	X86050	復核	練松文
						批准	林仁安
						物料號	20220115
						數量	-
						單件重量	- (KG)

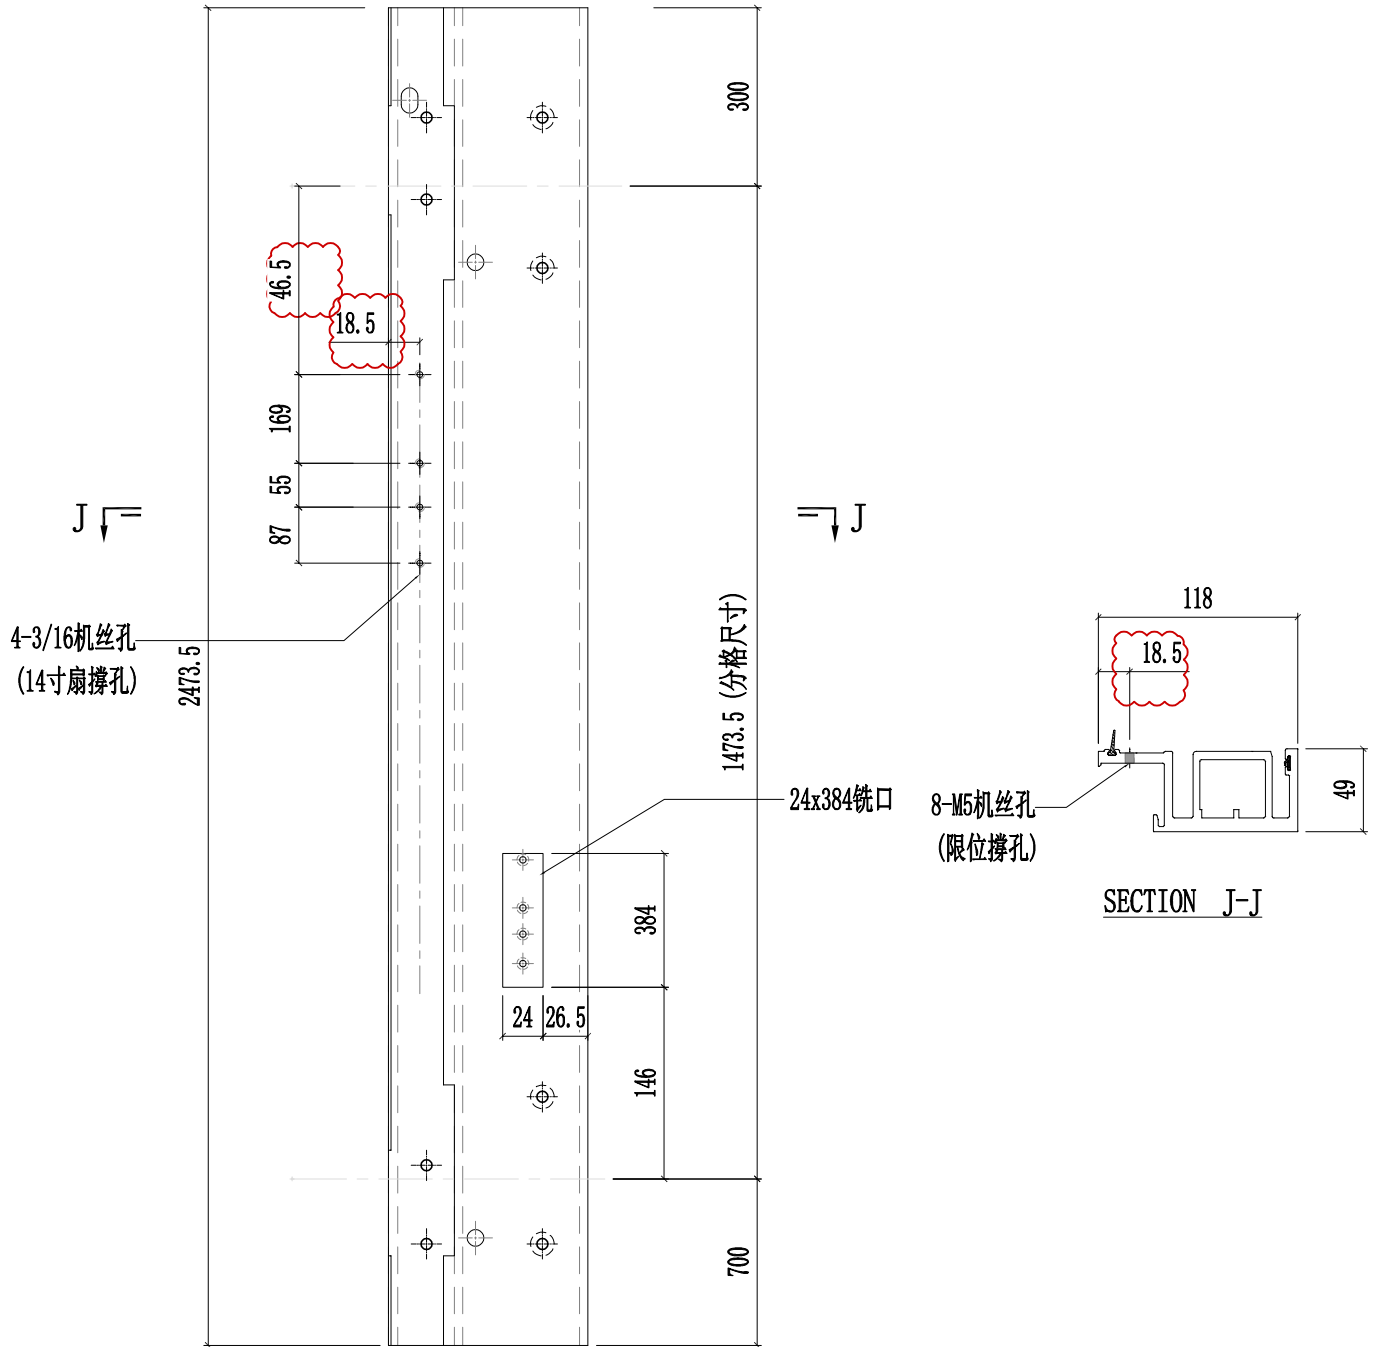

工程號	J857	類別		物料號	-		
地盘	啟德6552	制圖	陈梓豪	20220111	圖號	PT-X86048-D-1	
修改	-	採用工廠	✓	地盤	-	图纸名称	铝料加工图
日期	-	材料颜色	鍍化	材料	X86048	復核	練松文 20220113
						批准	林仁安 20220115
						數量	-
						單件重量	- (KG)

