



工程指示 / 要求簡箋 ENGINEER INSTRUCTIONS(E.I.)

| | | | |
|---------|-------------------|-------|------------|
| 工程指示編號: | EI-4585 | 修改版本: | B |
| 工程編號: | HK-0740/m | 工程名稱: | NKIL6552 |
| 收件人: | 生統 | 發件人: | Nero HO |
| 工程項目: | 幕牆單元件 - 防水膠顏色分佈位置 | 日期: | 06/05/2022 |

| | | |
|---------------------------------|--|------------------------------------|
| <input type="checkbox"/> 原合約工程包 | <input type="checkbox"/> 原合約工程加 / 減賬 QT- | <input type="checkbox"/> 新工程報價 QT- |
|---------------------------------|--|------------------------------------|

| | |
|----------------|-----------|
| 信件批核號碼/圖紙參考編號: | 批核模具圖紙編號: |
| 客戶指示附件: | 管理內部批簽署: |

| | | |
|------------------------------------|--|-------------------------------|
| <input type="checkbox"/> 初步鋁料 B.M. | <input type="checkbox"/> 加工拆圖, 然後生產 | <input type="checkbox"/> 尺寸表 |
| <input type="checkbox"/> 正式鋁料 B.M. | <input checked="" type="checkbox"/> 技術上資料/指示 | <input type="checkbox"/> 報價 |
| <input type="checkbox"/> 配件 B.M. | <input type="checkbox"/> 樣辦或貨品說明書 | <input type="checkbox"/> 分判合約 |
| <input type="checkbox"/> 其他: | | |

內容: 回覆品控部MEMO(QC-2022-013)

請按附頁標示使用對應防水膠顏色

完成上列要求日期: /

國內

| | | | | | |
|---------------------------------|------------------------------|---|---|--------------------------------|------------------------------|
| <input type="checkbox"/> 生產技術總監 | <input type="checkbox"/> 連附件 | <input type="checkbox"/> 技術部 | <input type="checkbox"/> 連附件 | <input type="checkbox"/> 生產部 | <input type="checkbox"/> 連附件 |
| <input type="checkbox"/> 採購部 | <input type="checkbox"/> 連附件 | <input checked="" type="checkbox"/> 生產統籌部 | <input checked="" type="checkbox"/> 連附件 | <input type="checkbox"/> 報關組 | <input type="checkbox"/> 連附件 |
| <input type="checkbox"/> 質檢部 | <input type="checkbox"/> 連附件 | <input type="checkbox"/> 會計部 | <input type="checkbox"/> 連附件 | <input type="checkbox"/> 機械設計部 | <input type="checkbox"/> 連附件 |
| <input type="checkbox"/> 其他: | | | | | |

香港

| | | | | | | | |
|------------------------------|------------------------------|------------------------------|------------------------------|-------------------------------|------------------------------|------------------------------|------------------------------|
| <input type="checkbox"/> 行政部 | <input type="checkbox"/> 連附件 | <input type="checkbox"/> 會計部 | <input type="checkbox"/> 連附件 | <input type="checkbox"/> 統籌部 | <input type="checkbox"/> 連附件 | <input type="checkbox"/> 工程部 | <input type="checkbox"/> 連附件 |
| <input type="checkbox"/> 採購部 | <input type="checkbox"/> 連附件 | <input type="checkbox"/> QS部 | <input type="checkbox"/> 連附件 | <input type="checkbox"/> 地盤管理 | <input type="checkbox"/> 連附件 | <input type="checkbox"/> 維修部 | <input type="checkbox"/> 連附件 |

*發件人簽署:


*組別成員批核簽署:

傳遞編號:

項目經理簽署:

0740/m

Handwritten signature

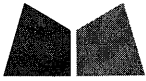

品控部 MEMO

QC-2022-013

送 呈: 施哥、梁衍伟

发件日期: 2022.05.05

发件人: 王良

发出页数: 第 1 页, 共 2 页

副本送交: 叶生

CC:

关于 857 启德 6552 防水胶的使用

依照收到的工程指示 EI/4585/22 及配件 BM EI/4284/22 L 共有防水胶 DC791 三款色。深灰色 (Dark Grey); 浅灰色 (Metel Grey); 古铜色 (Bronze); 但使用分布位置却不够清晰, 为了避免生产人员用错, 可否用以下方法明确。

1、请于单元组装图对应节点清晰标注对应需采用颜色。

2、或用节点分类排列列举: 例如

所有生窗窗框内侧碰口及收配件:

生窗玉四角碰口、扣盖:

梗中横企碰口:

背板位:

收框螺丝头、螺丝尾:

室外银色饰线:

室外古铜色饰线:

黑色胶

Dark Grey

黑胶

任何颜色

Dark Grey


837-CWG-S2

J851-G01

Dark Grey

J851-J104

J851-G01

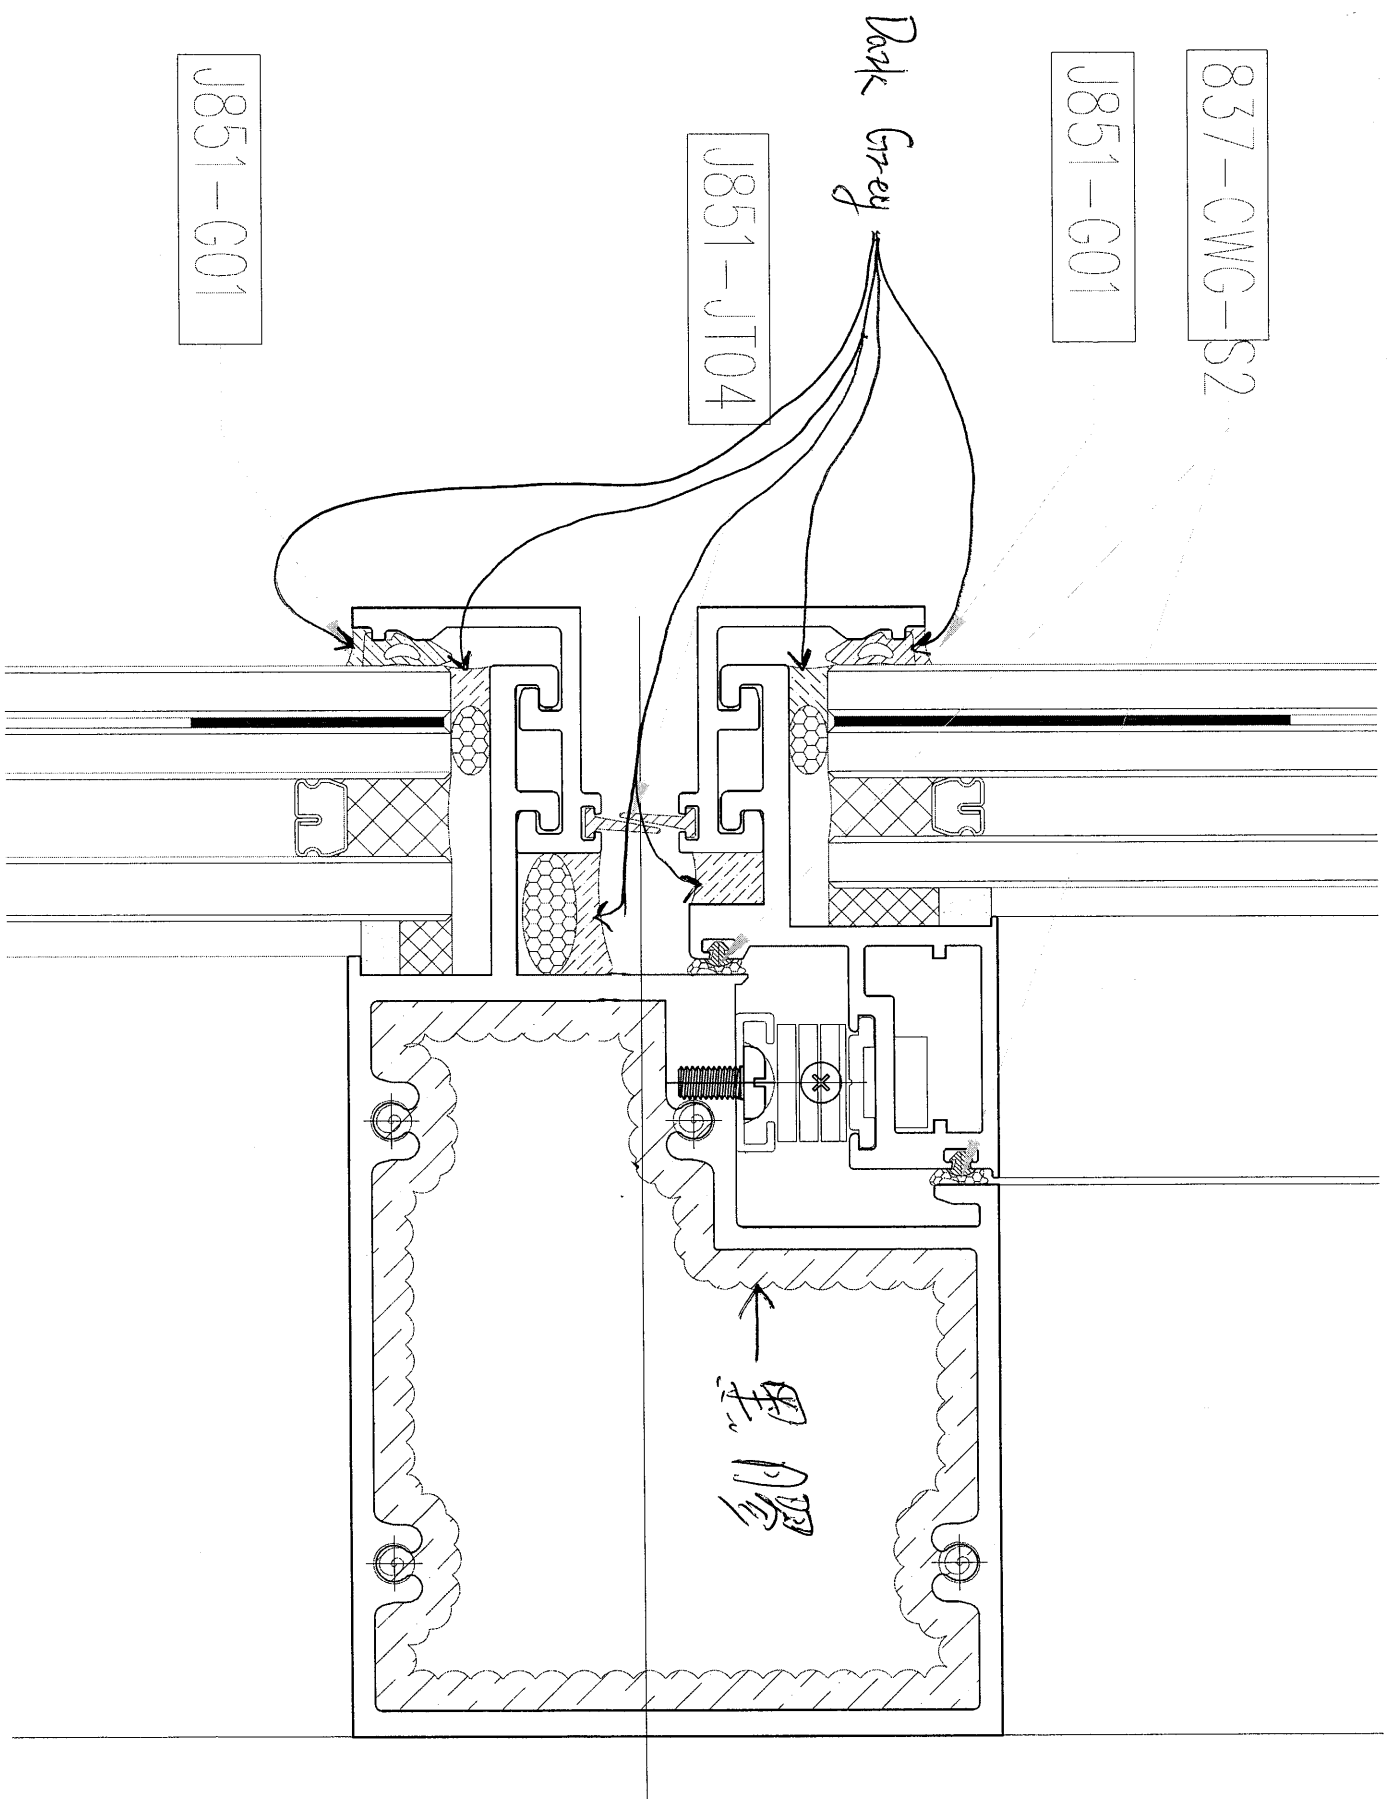



J851-G01


Dark Grey


J851-J104


J851-G01

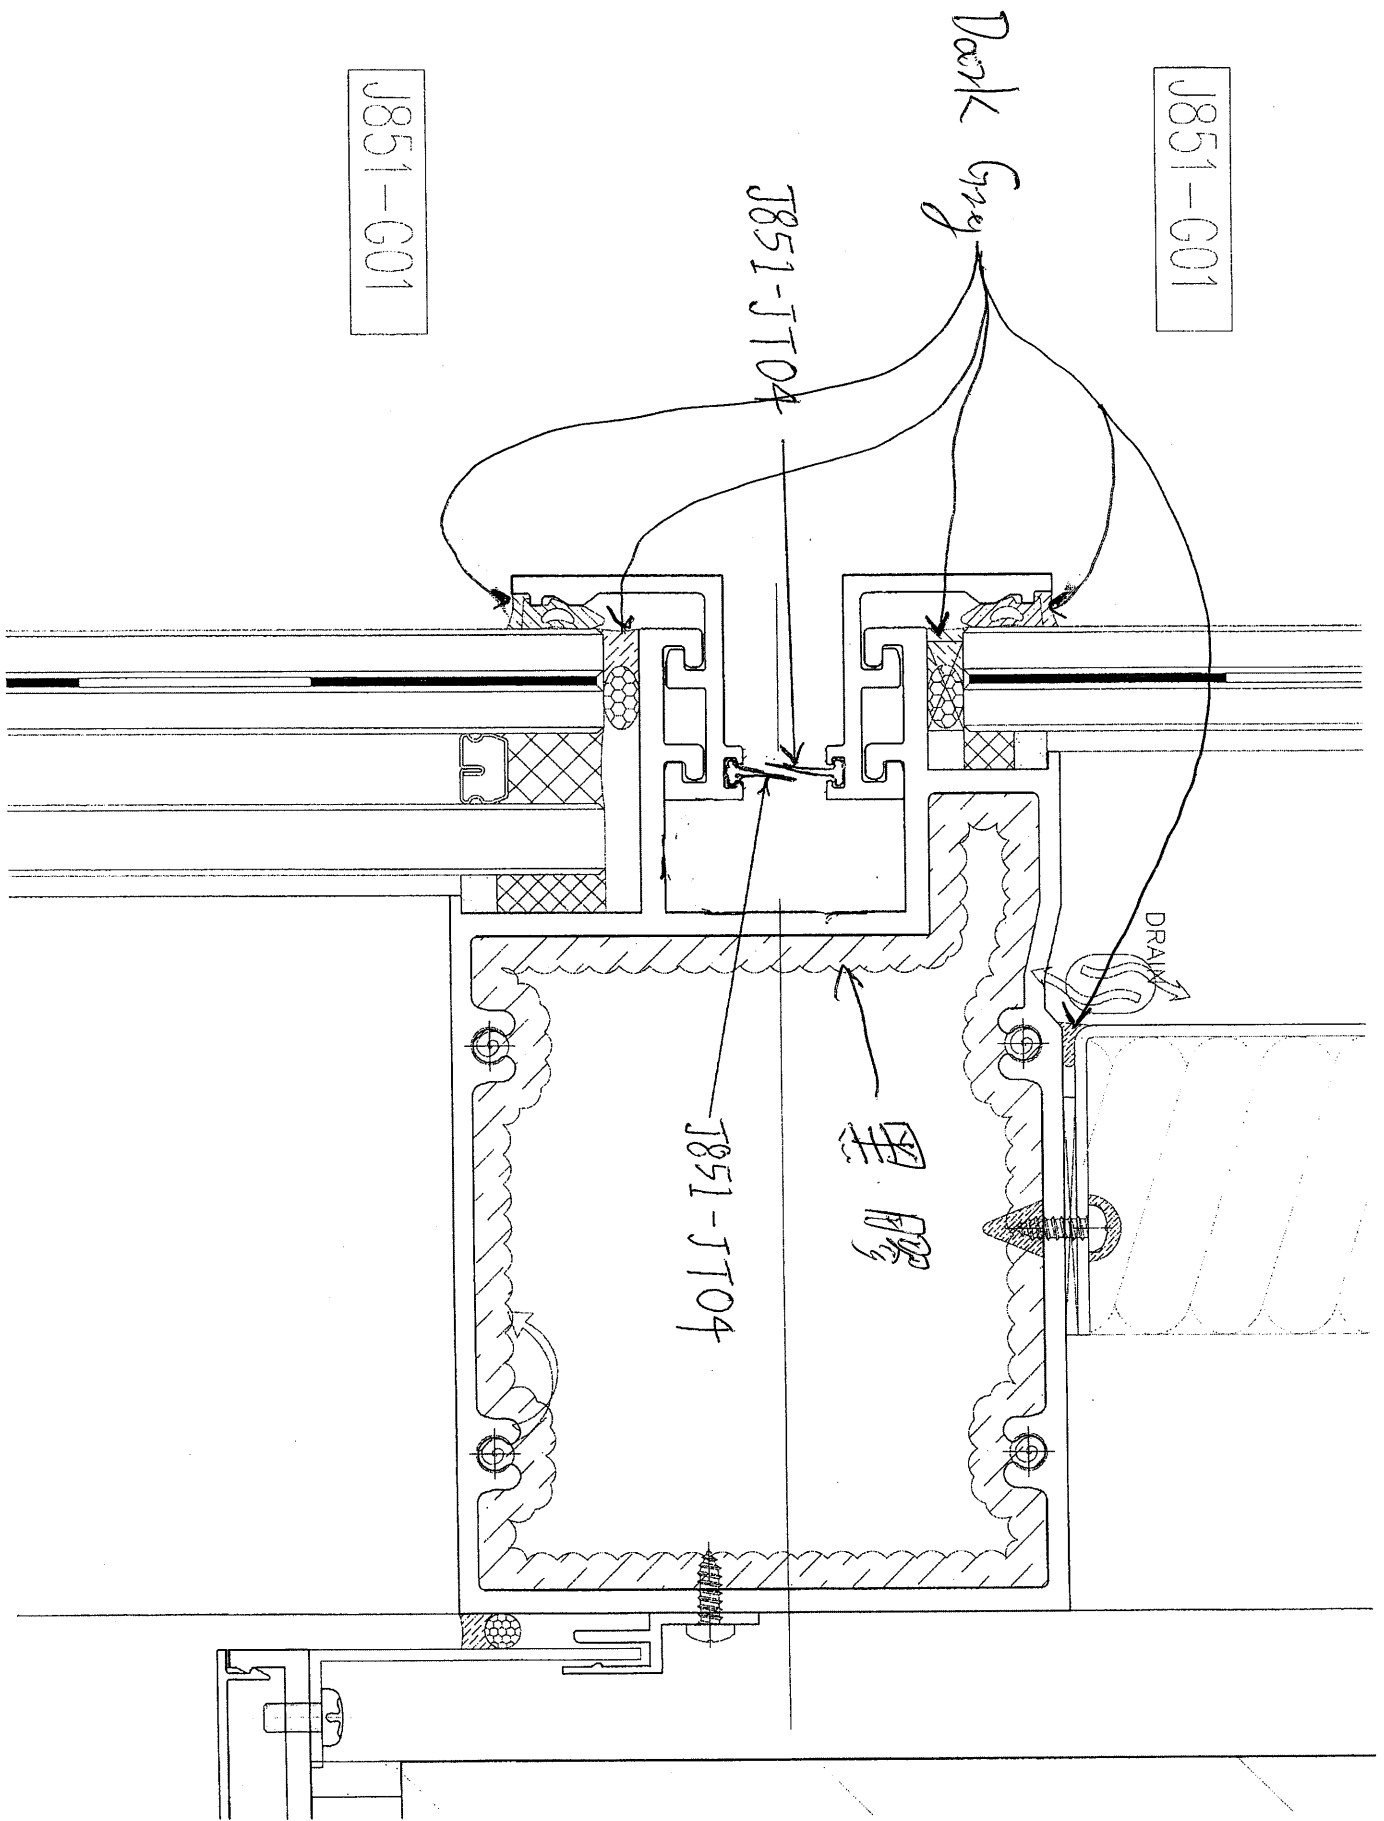

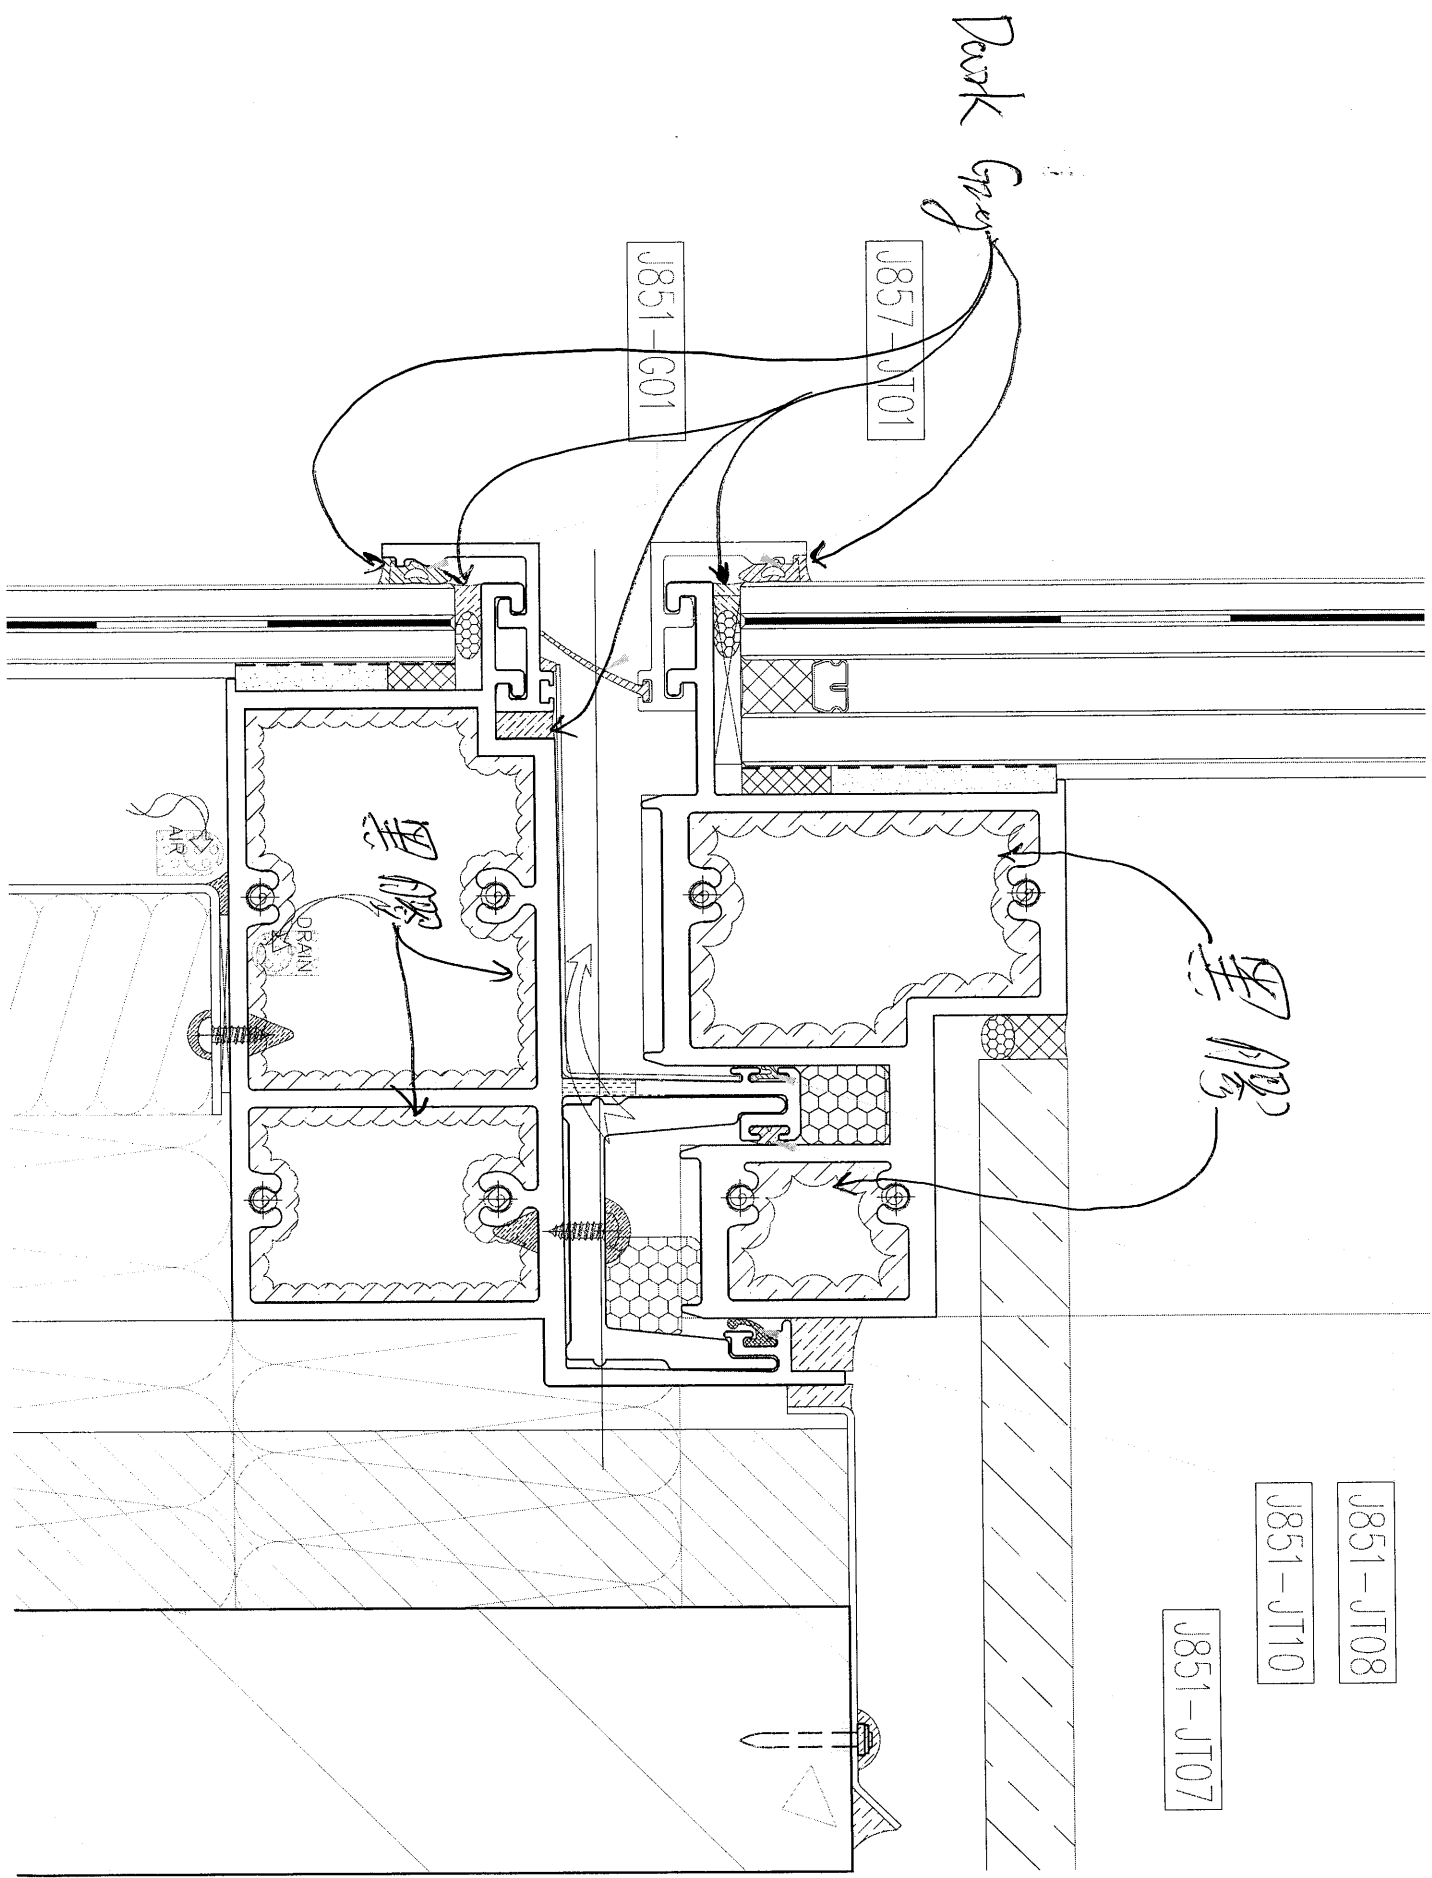


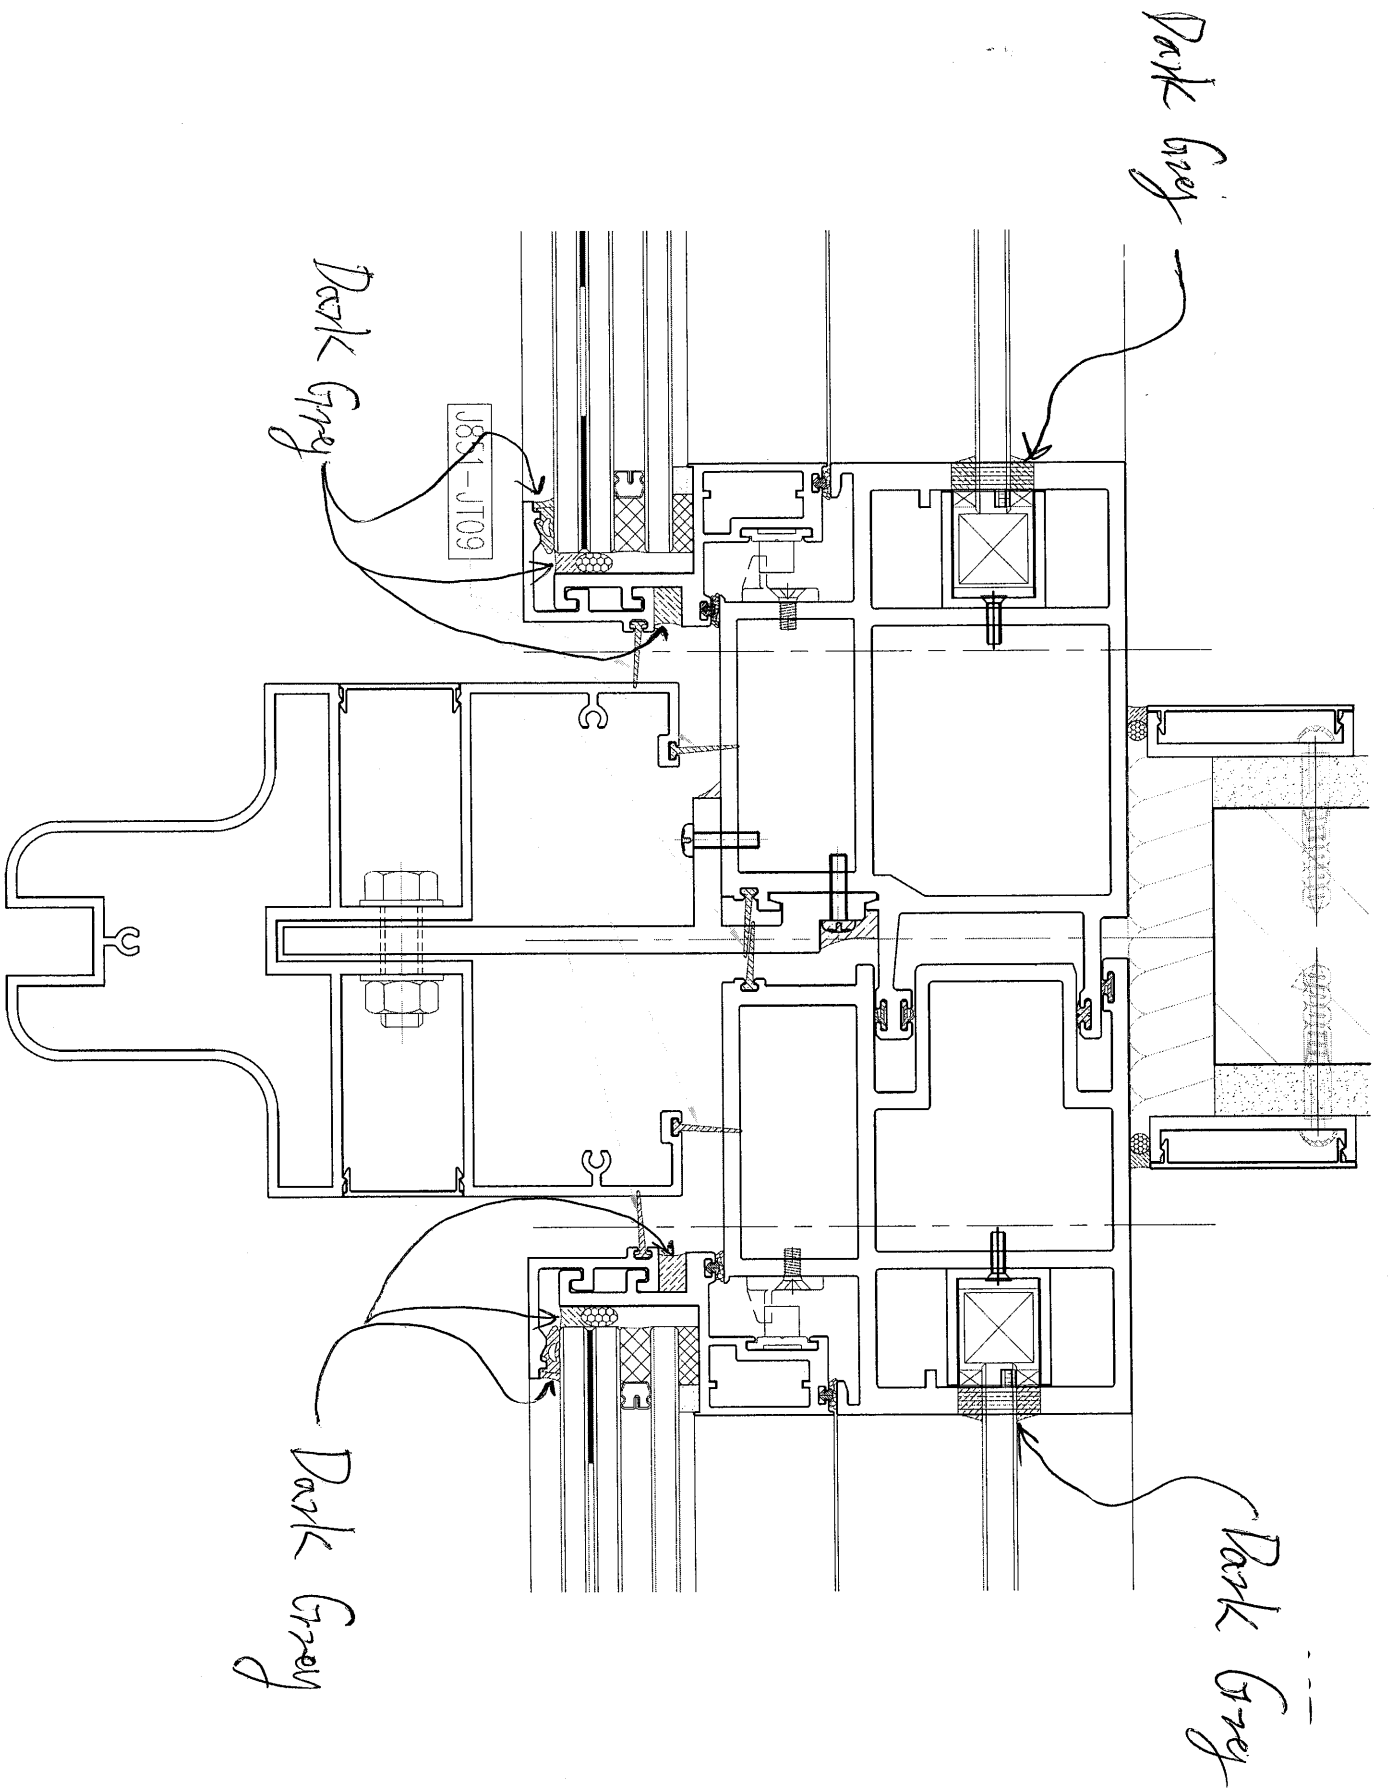


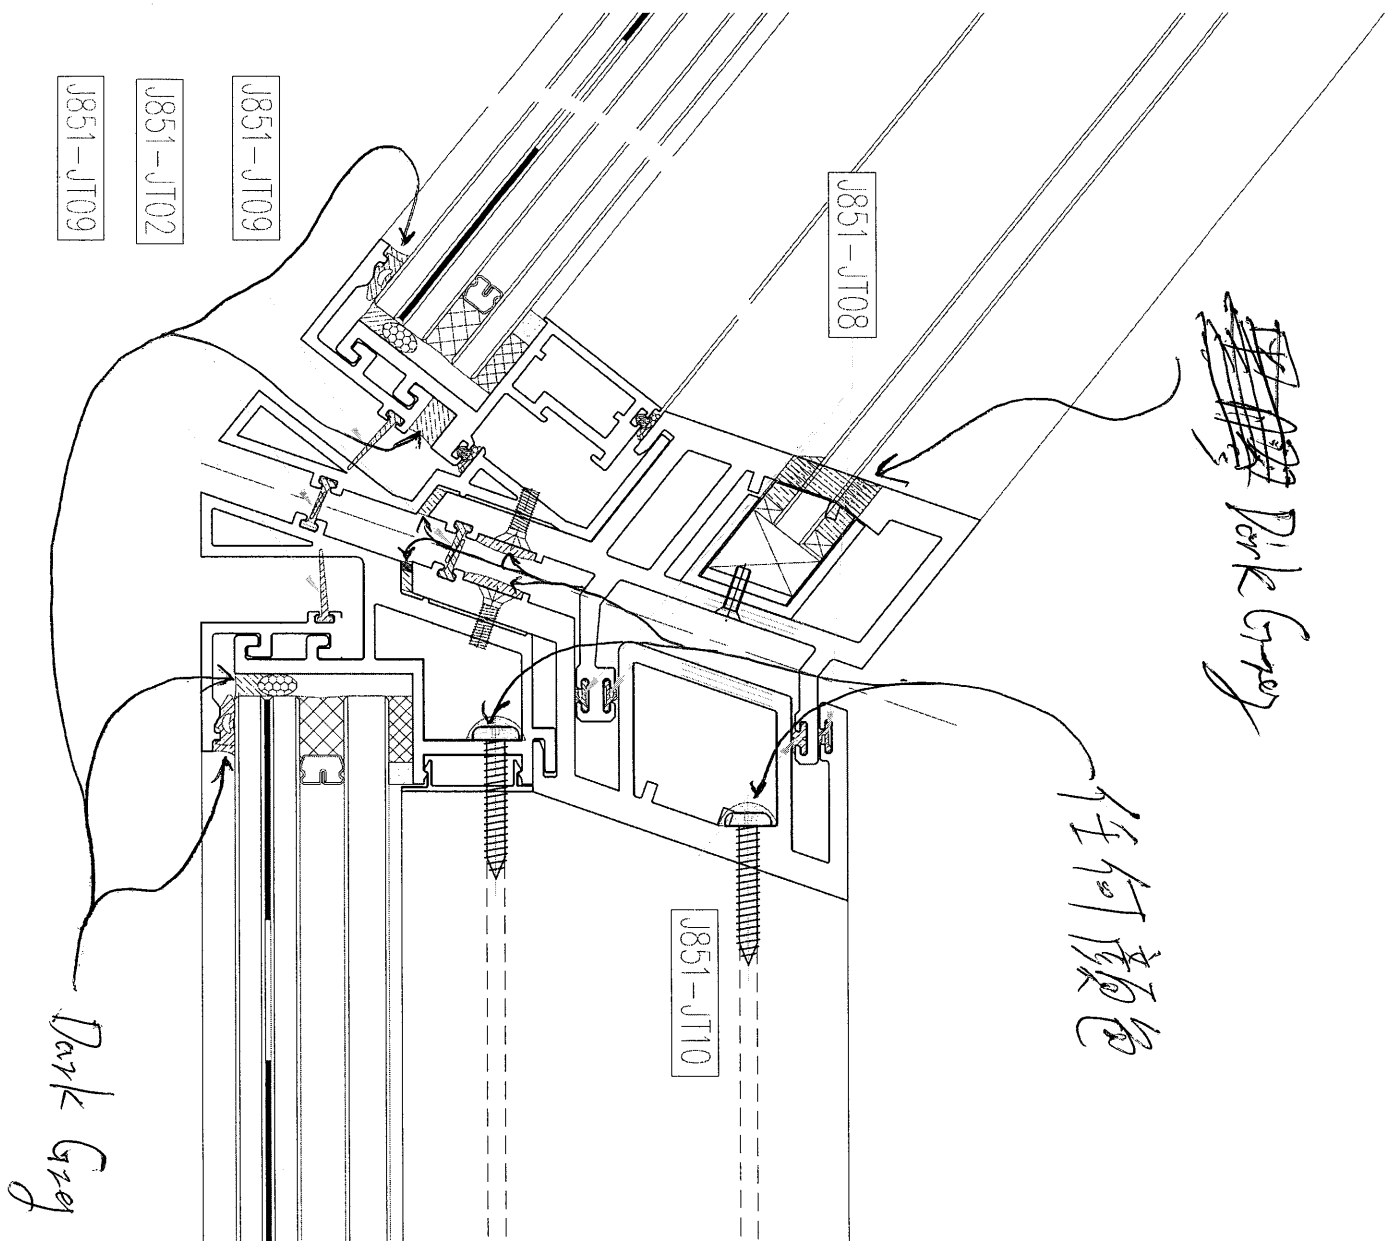

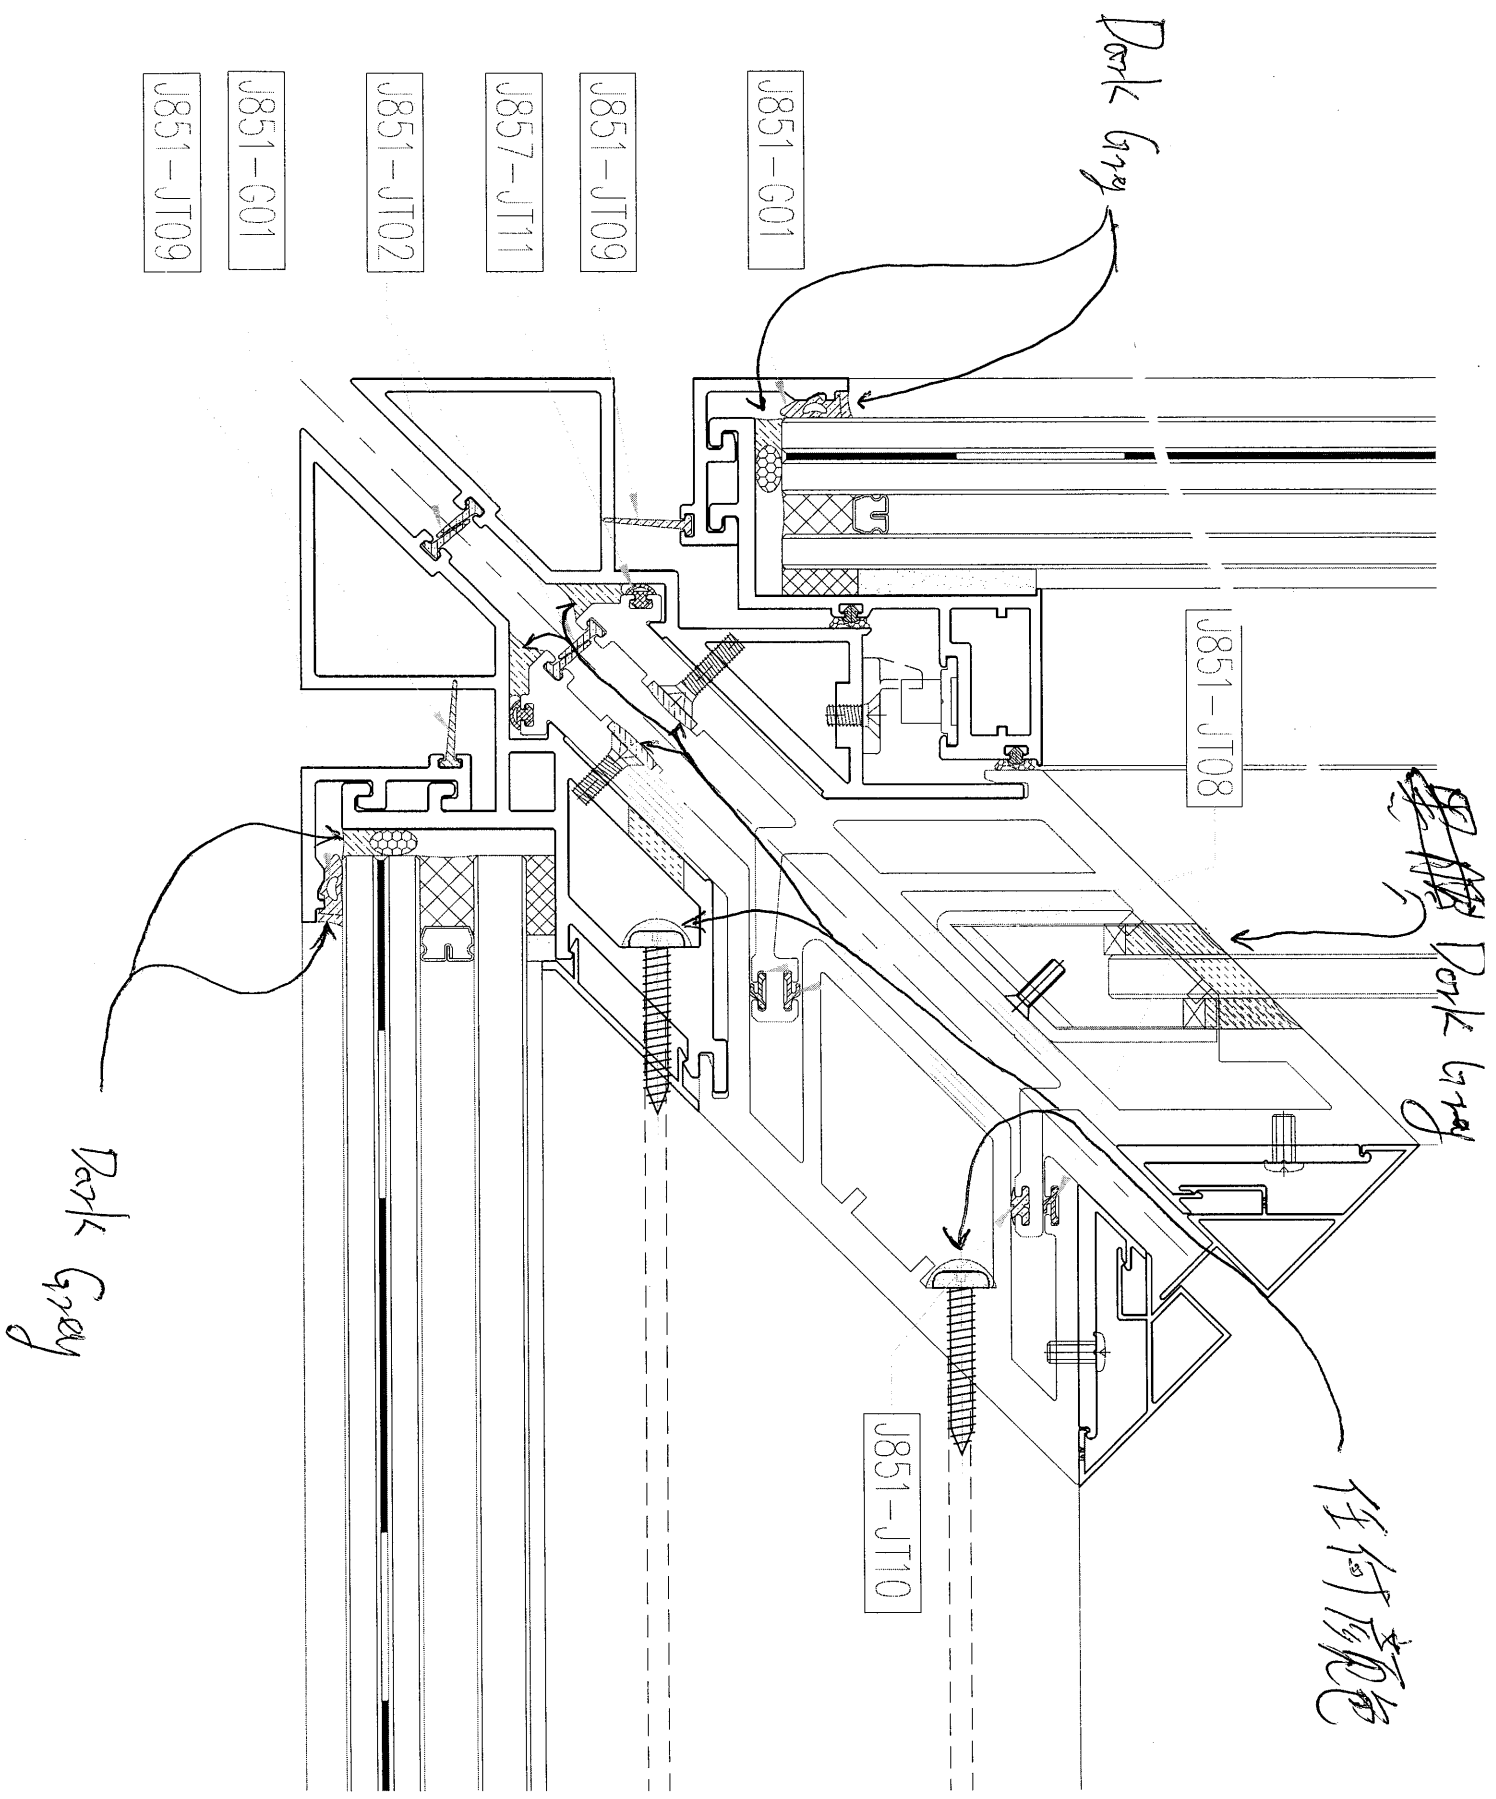

1851-J109

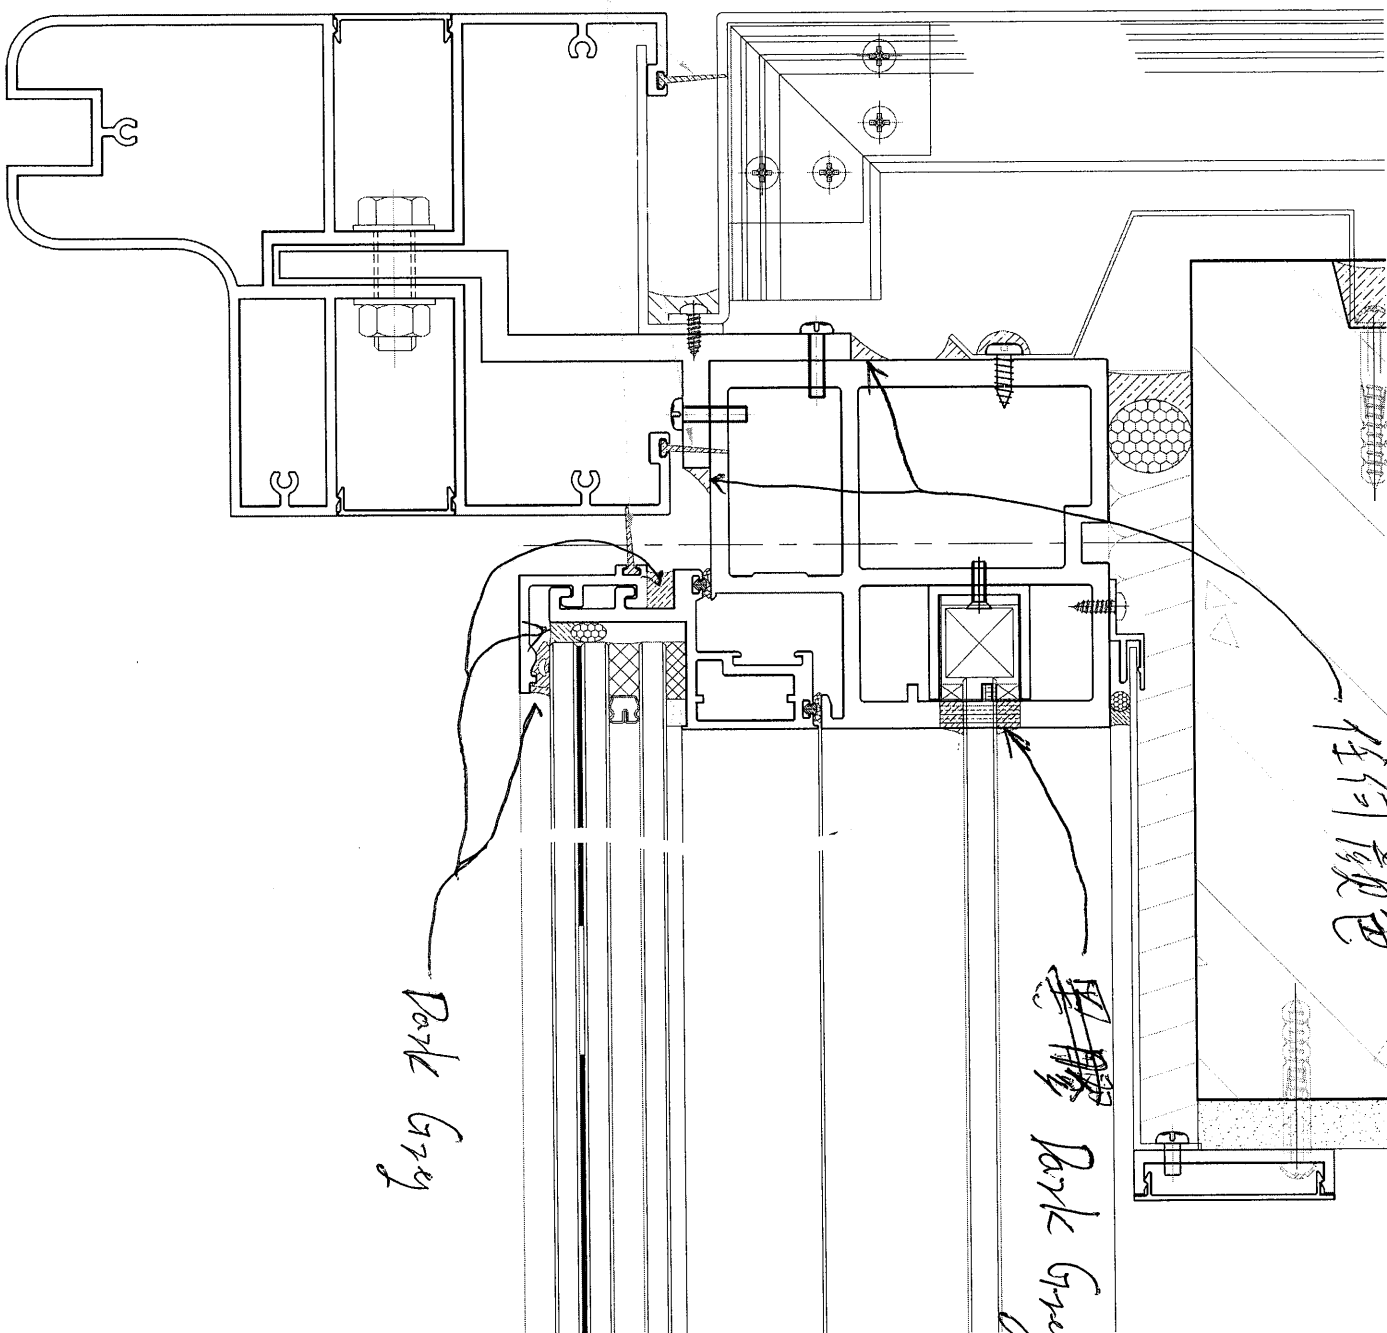


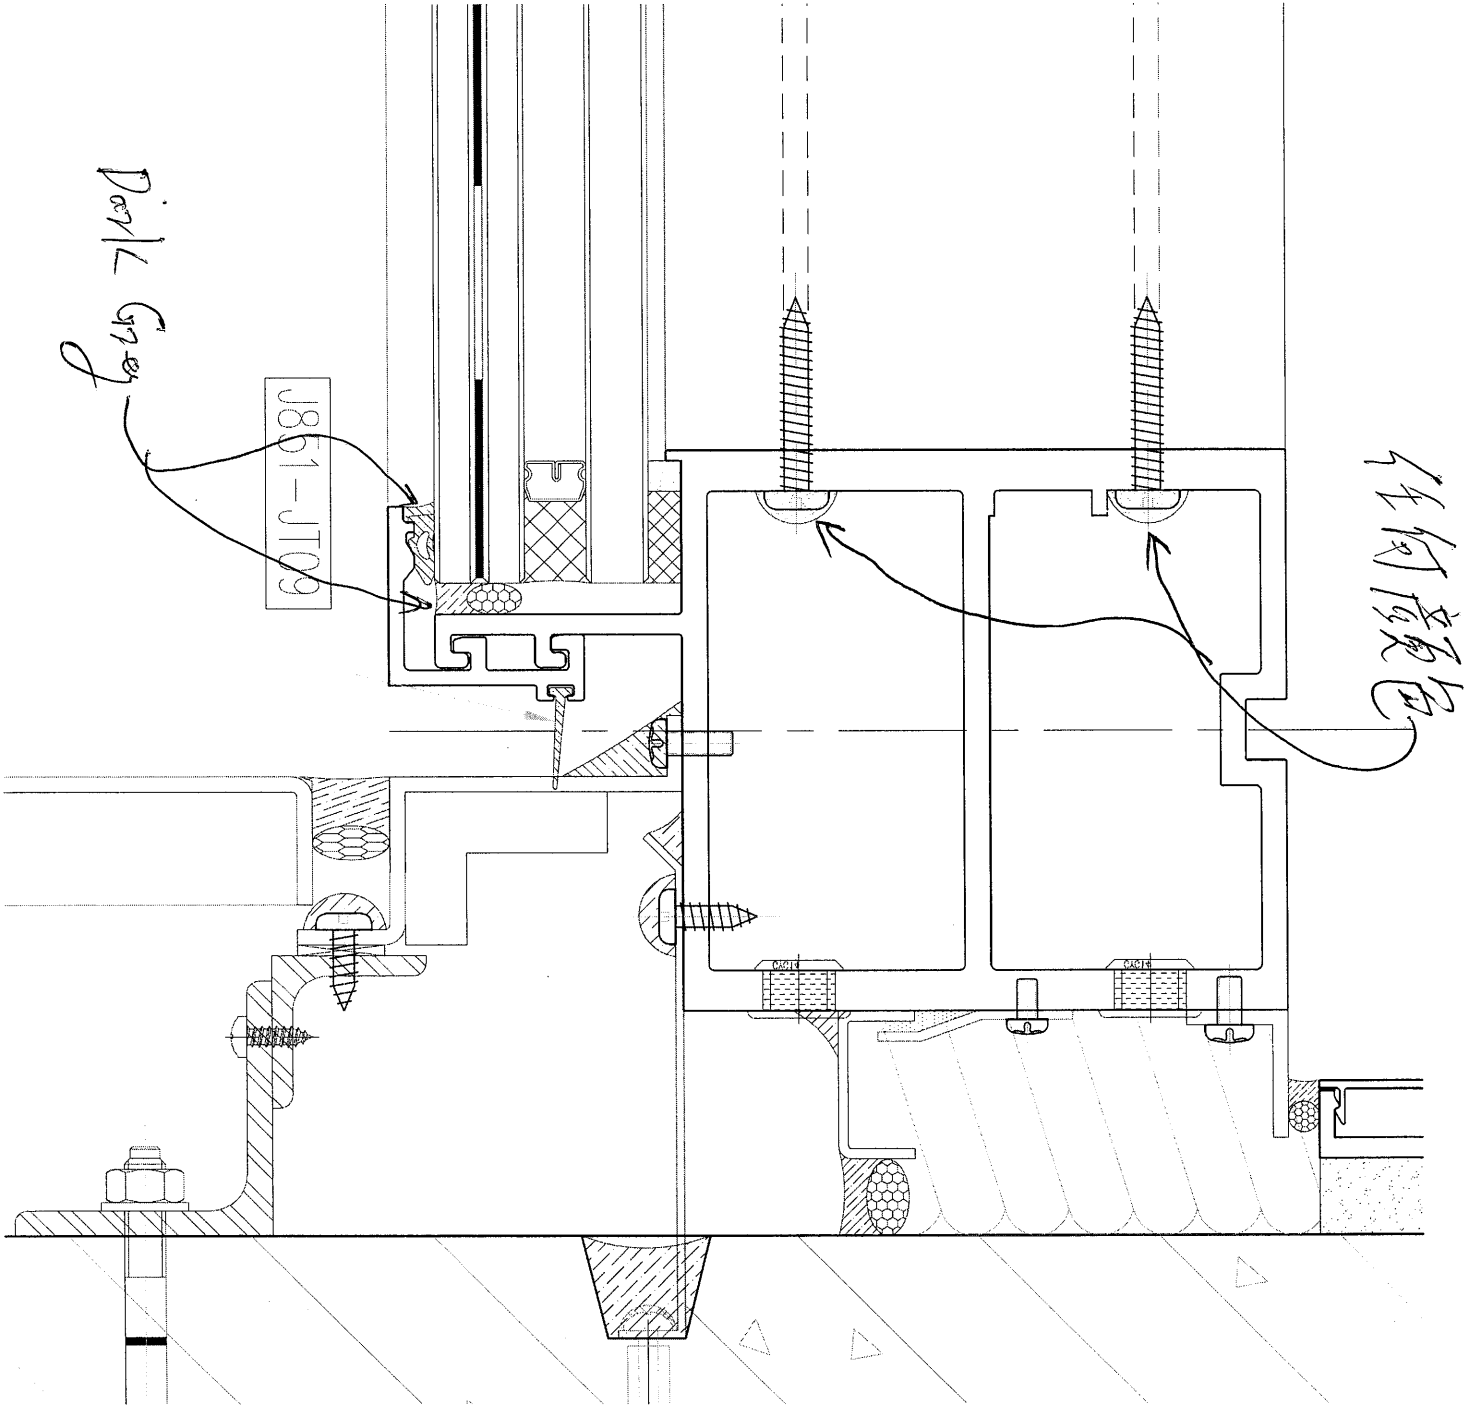


任何顏色

Dark Grey

~~Dark Grey~~
Dark Grey

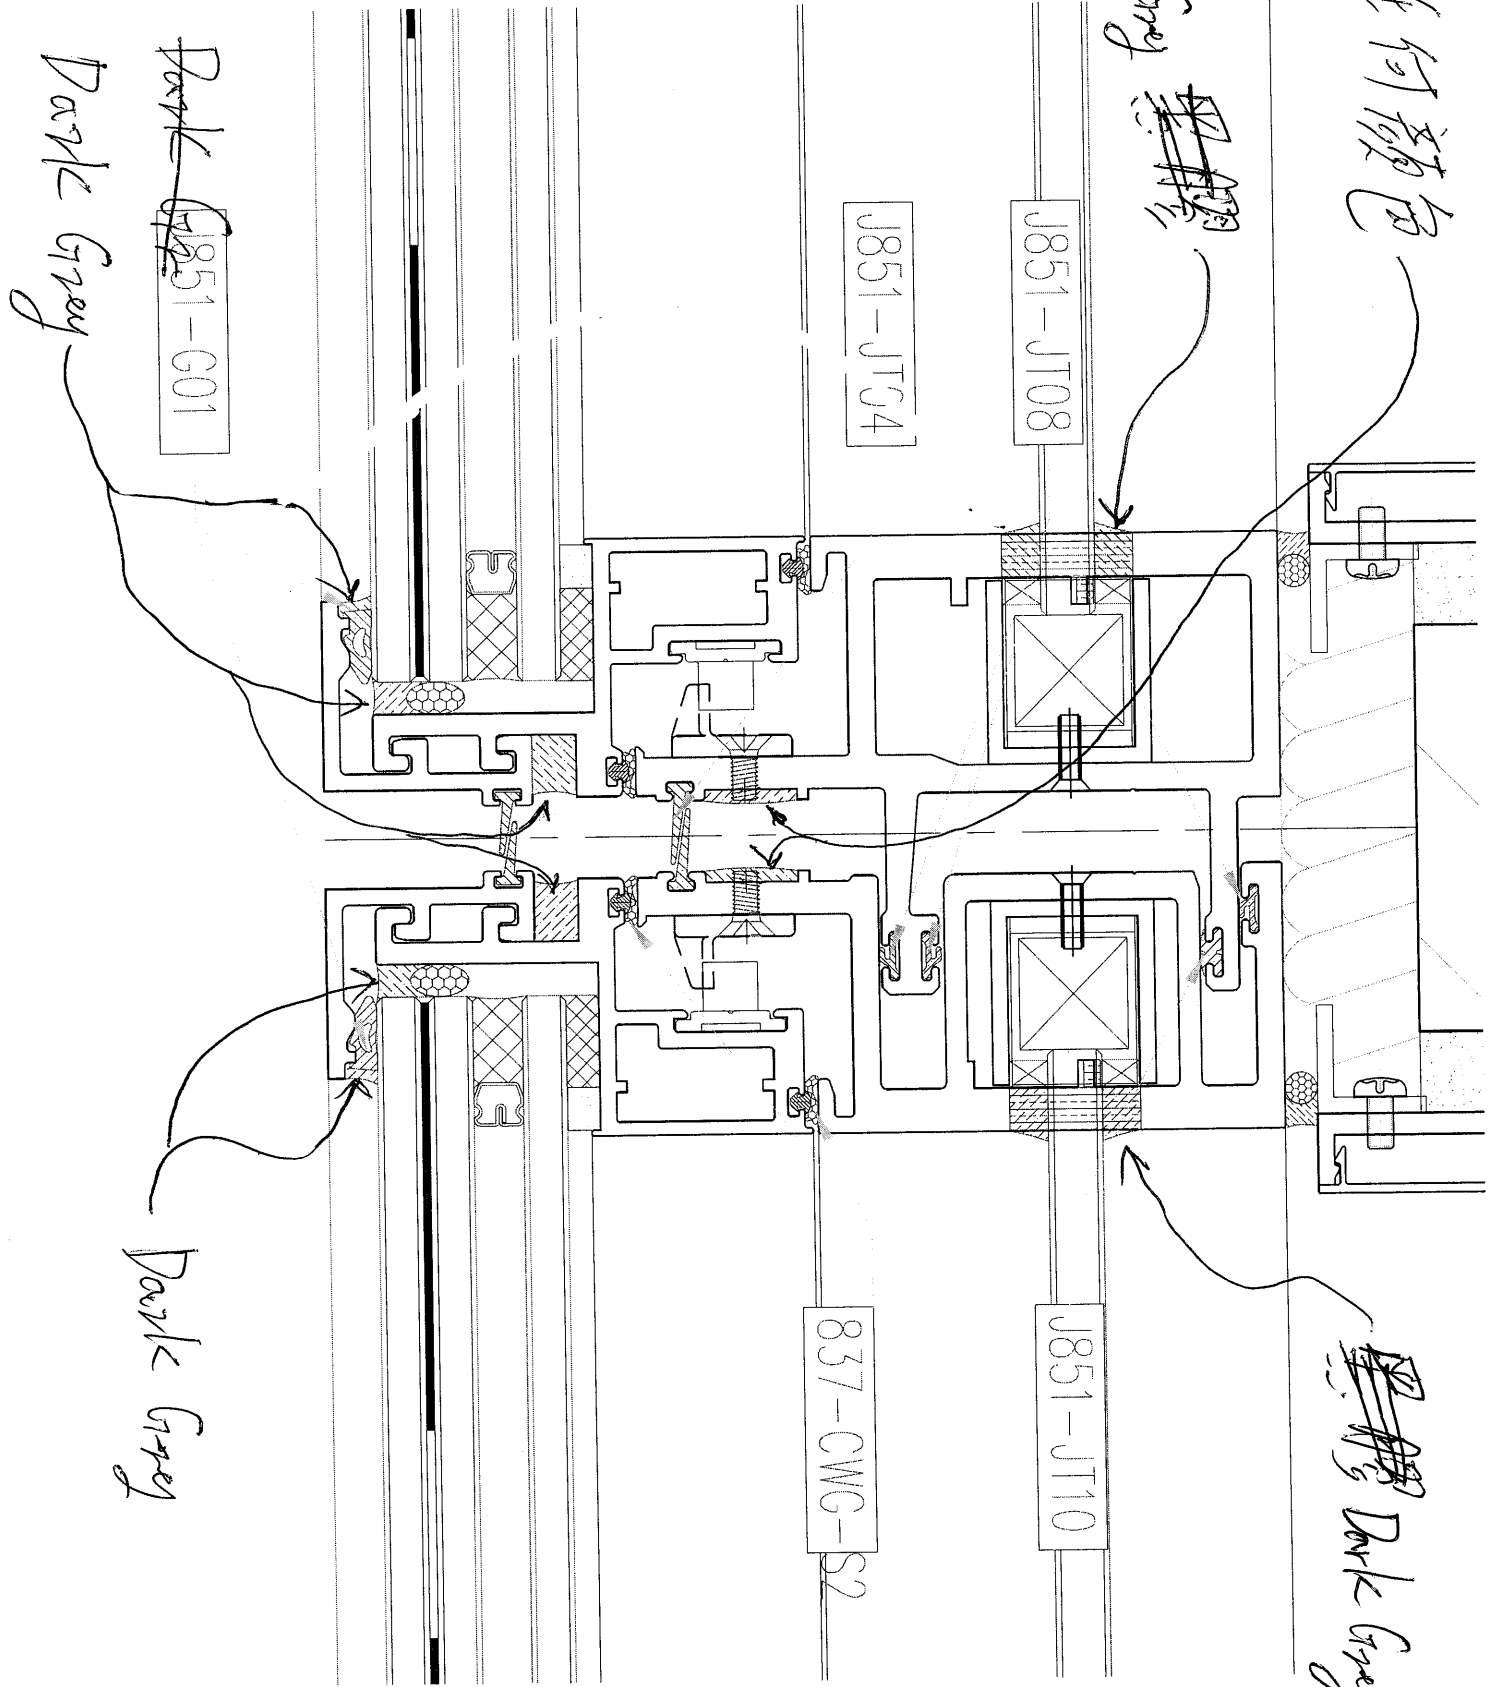

任何颜色

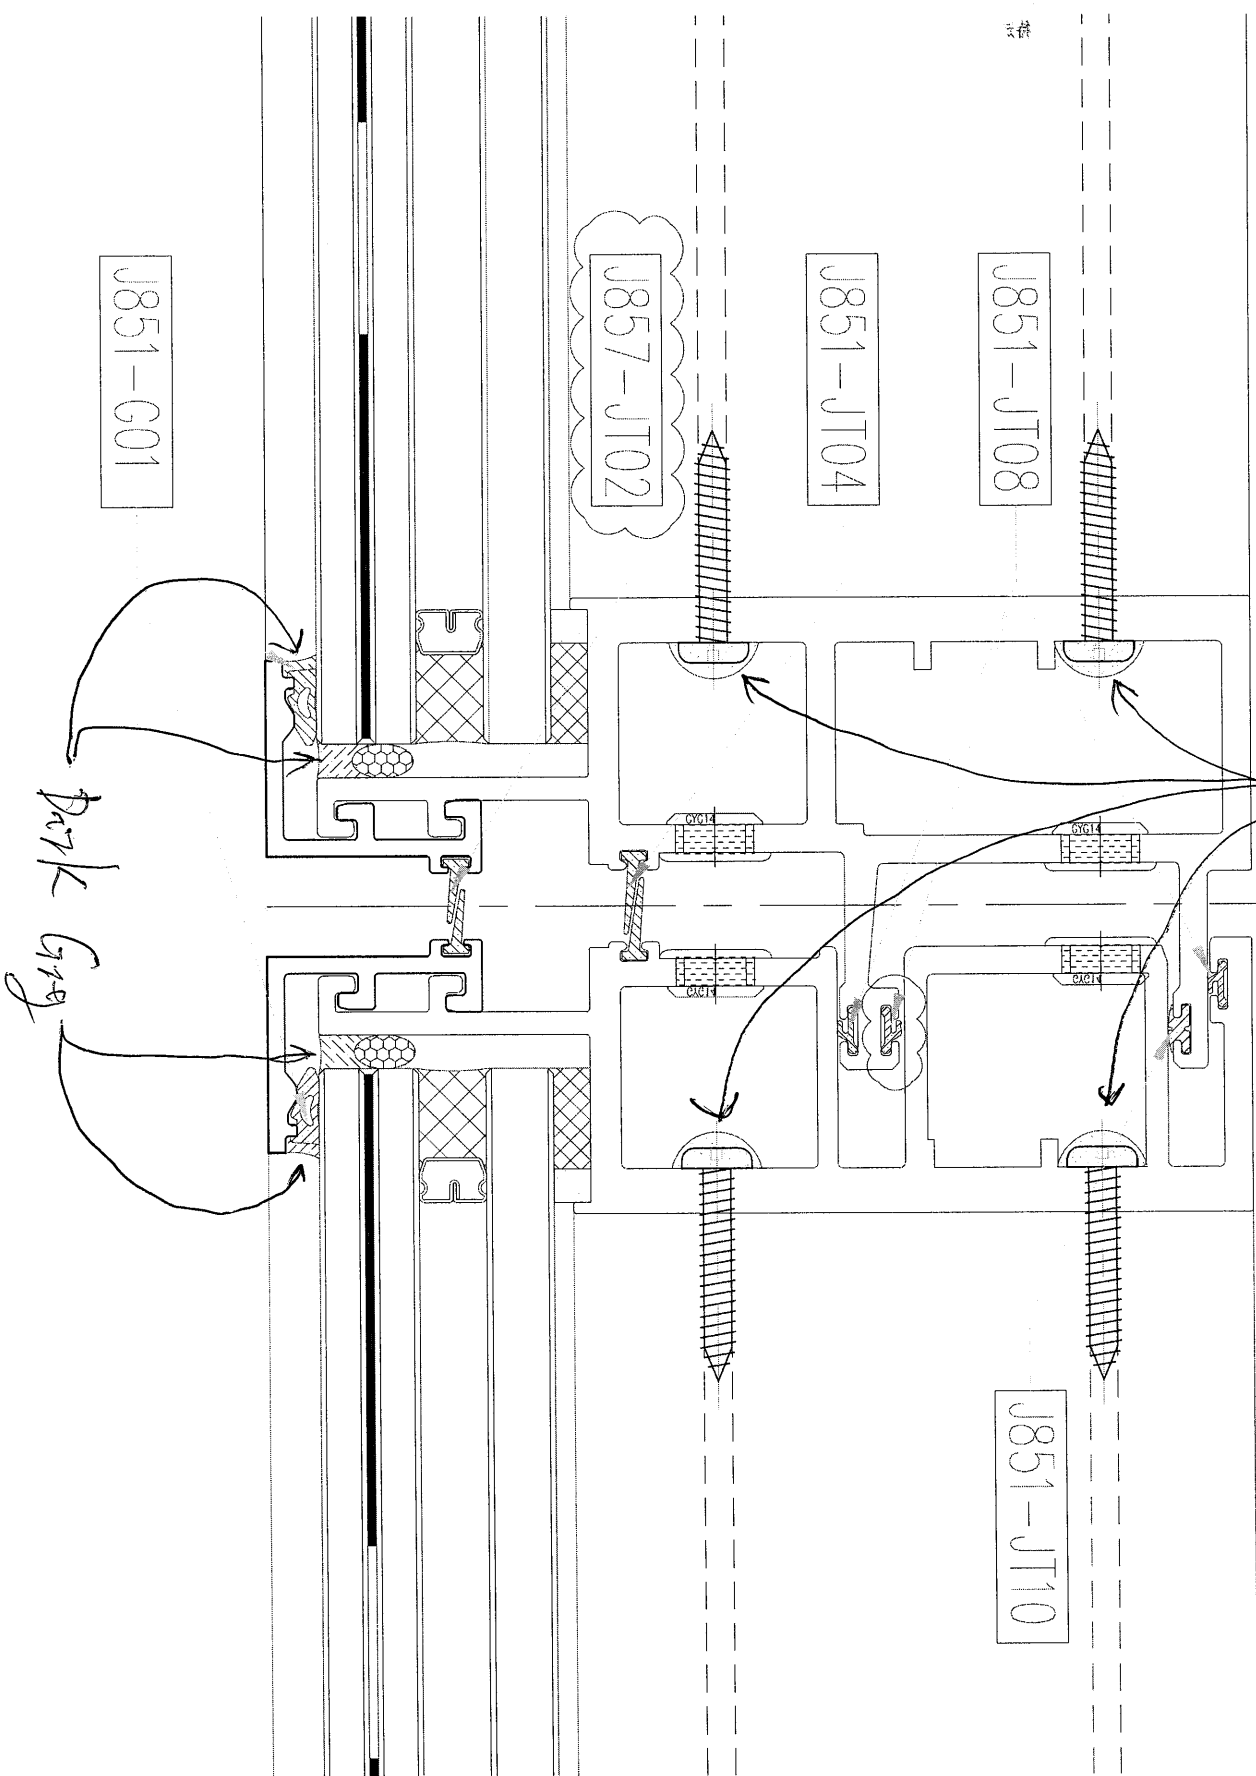

Dark Grey

J851-G01

J857-J102


J851-J109

T. H 窗

837-CWG-S2

J851-G01

Dark Grey

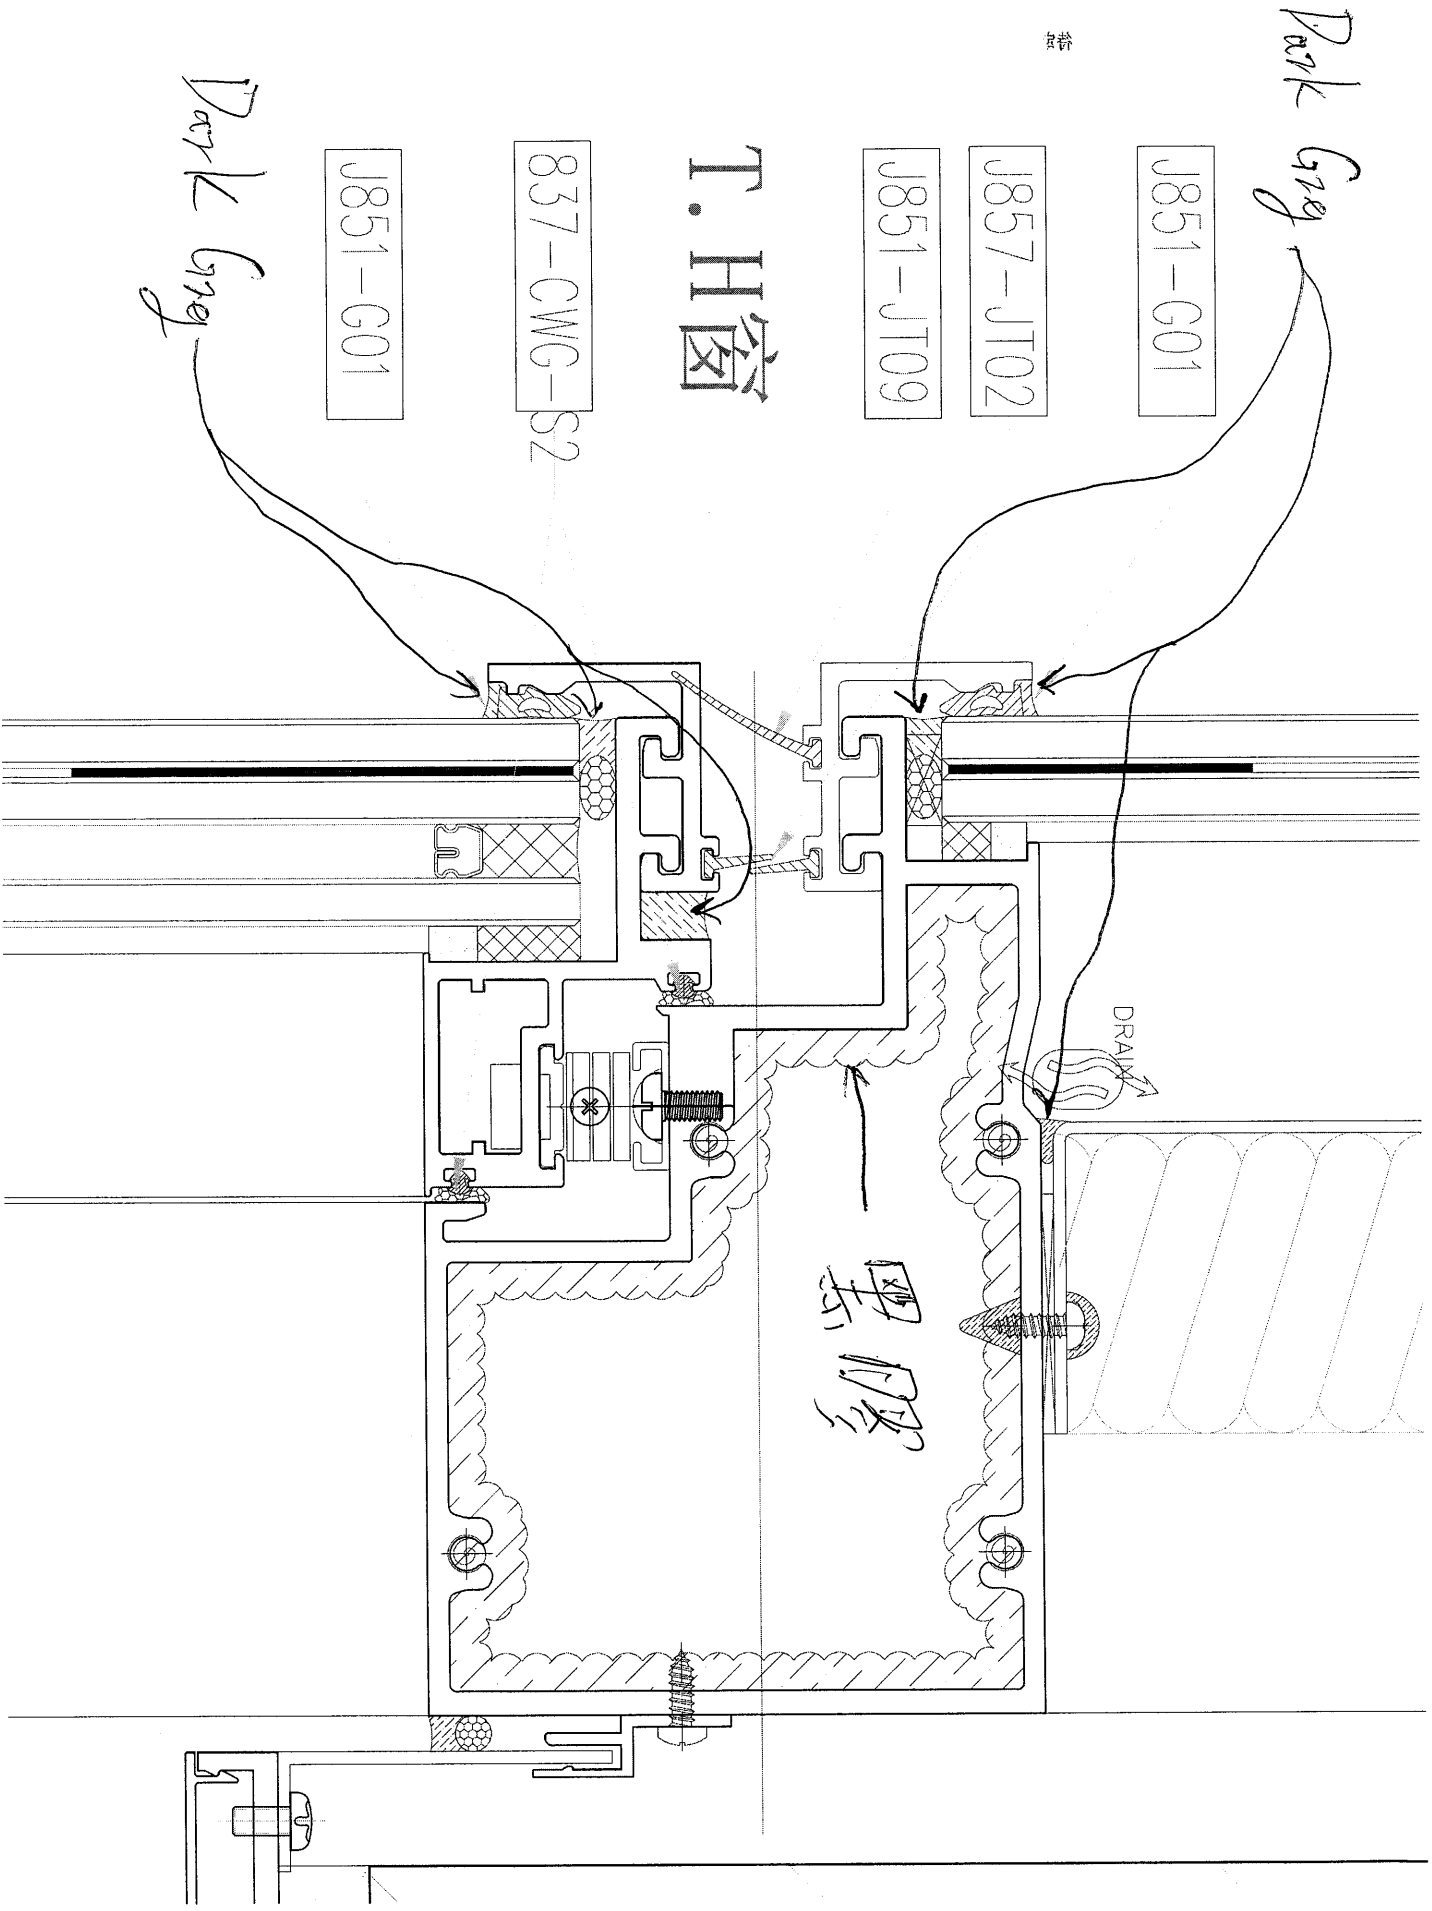

图

Dark Grey

J851-G01

J857-JT02


J851-JT04


S. H 窗

837-CWC-SS2

J851-G01

Dark Grey

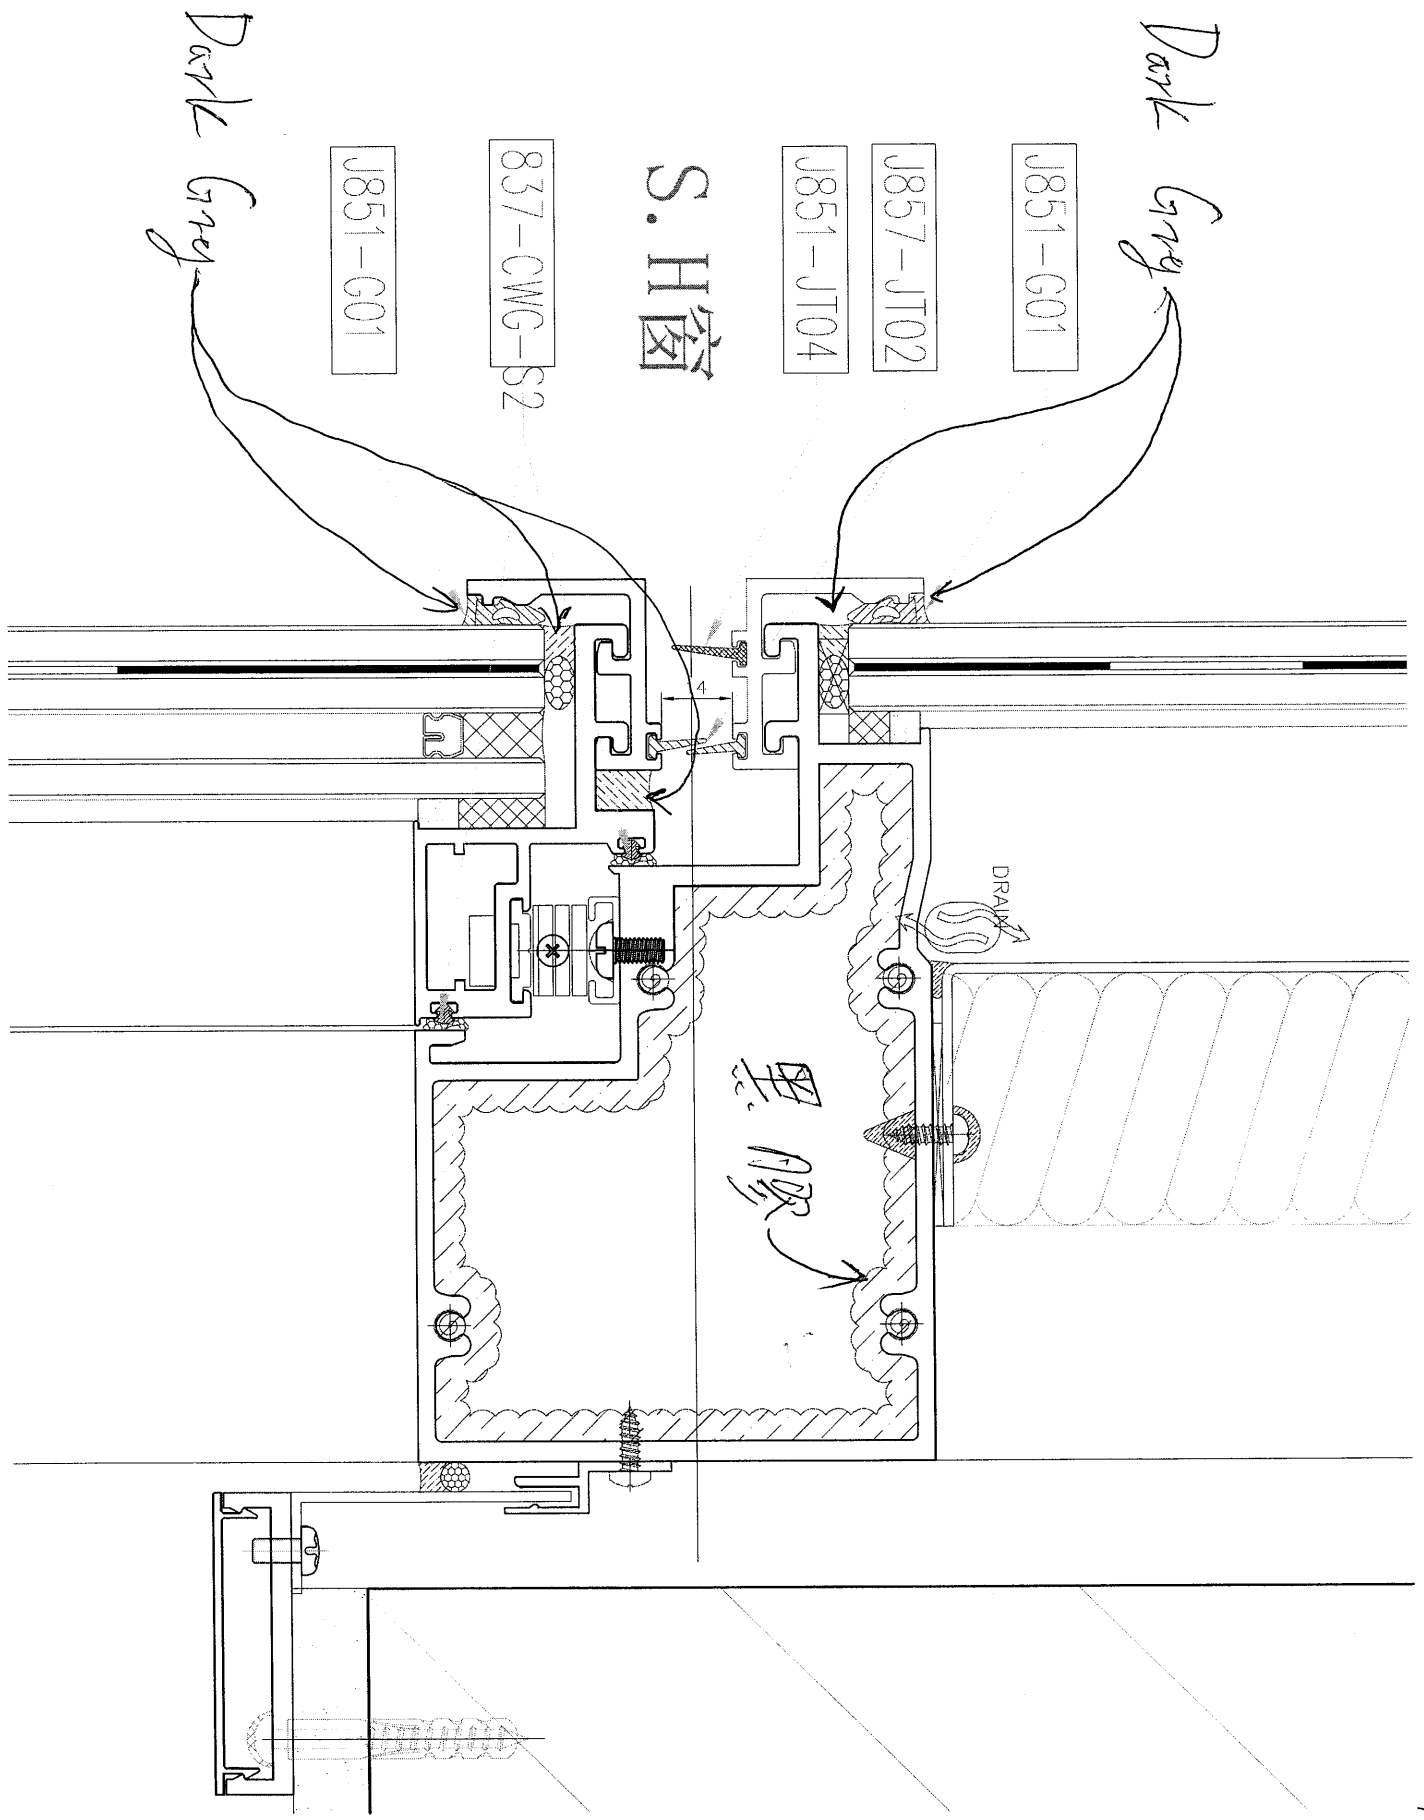

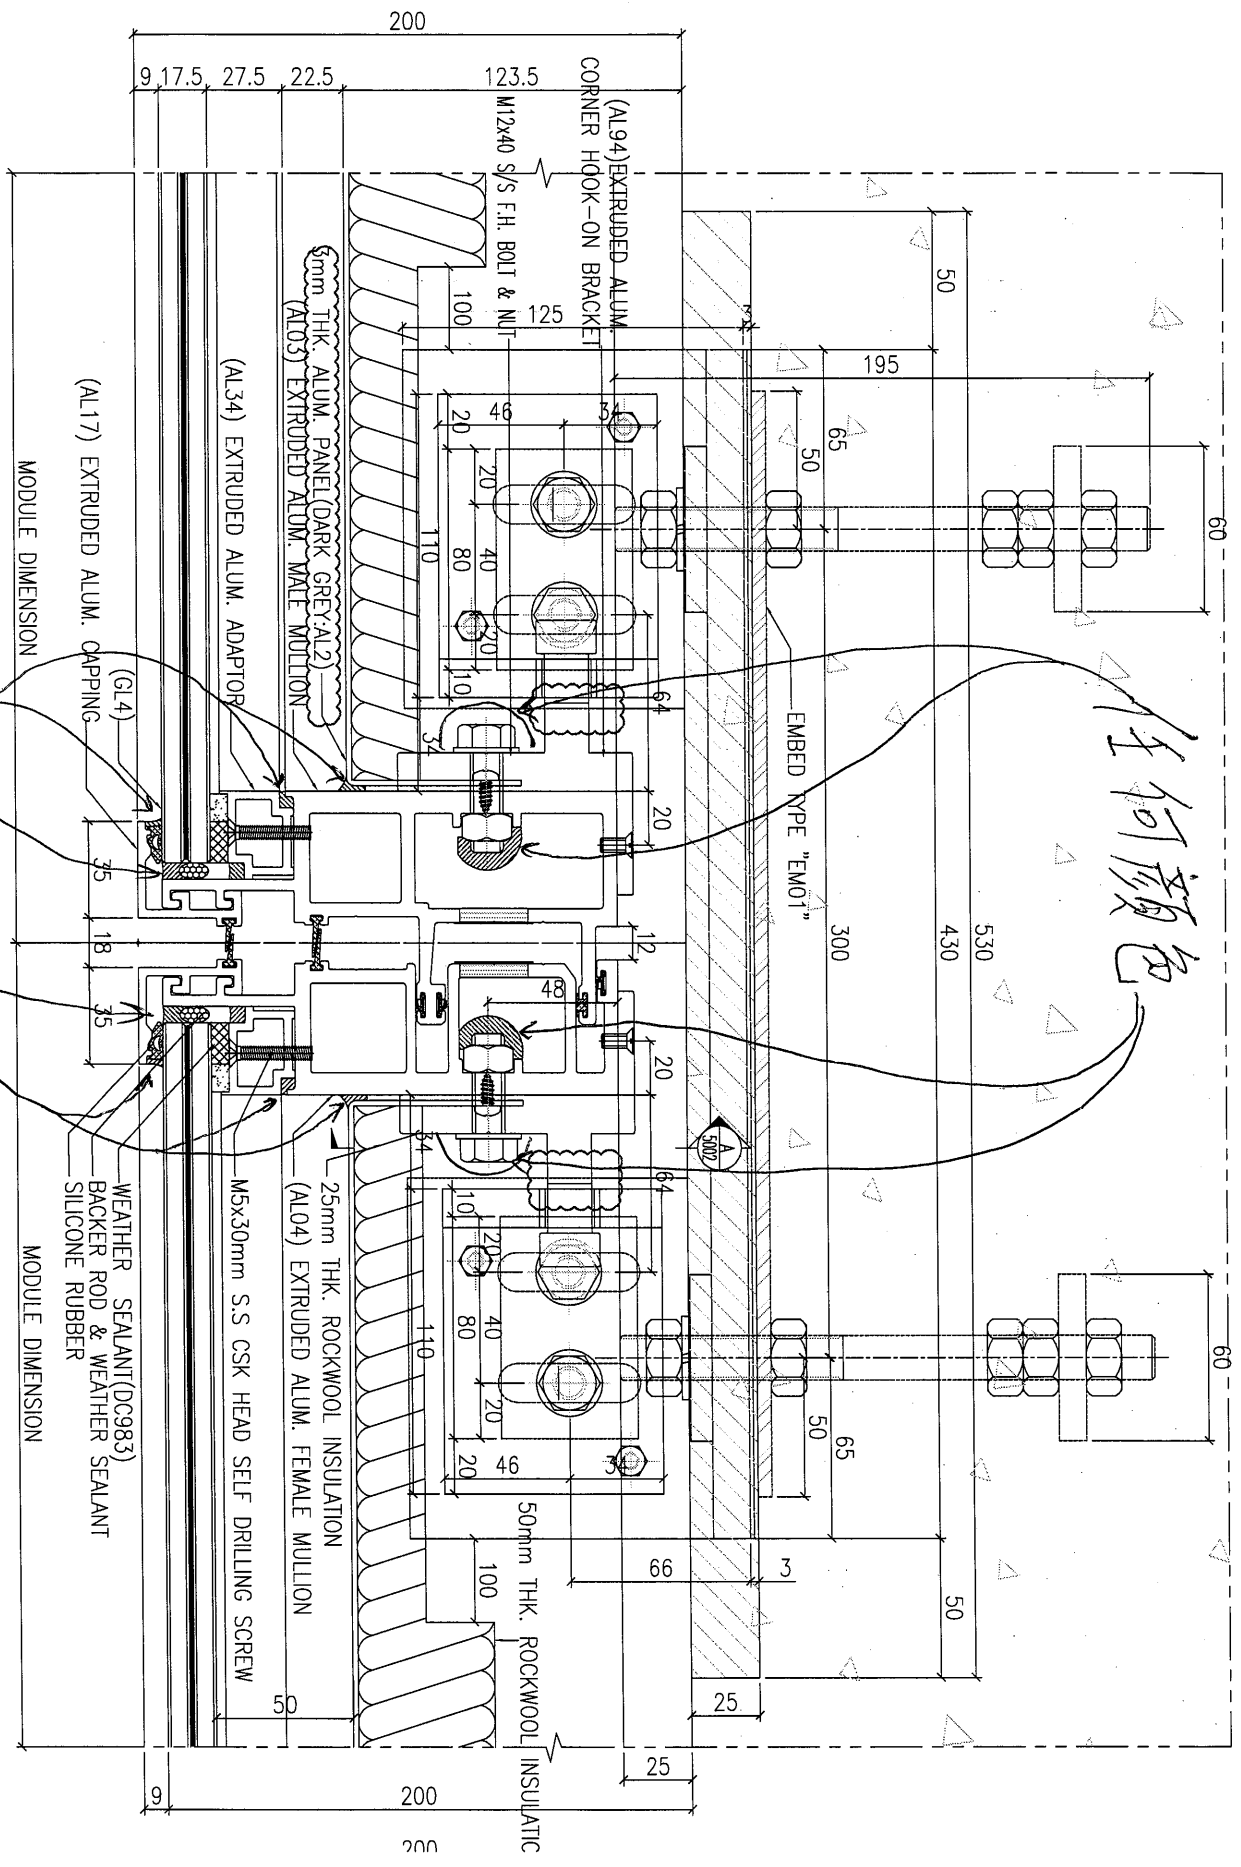

Any Color
Grey
OUTSIDE
1/4008 HORIZONTAL DETAIL
SCALE 1:2