



工程指示 / 要求簡箋 ENGINEER INSTRUCTIONS(E.I.)

工程指示編號:	EI- 4594	修改版本:	A
	HK- 0682/n		
工程編號:	J 857	工程名稱:	NKIL6552
收件人:	生統	發件人:	Nero HO
工程項目:	後裝窗 - 鋁料加工圖(大貨)	日期:	25/04/2022

<input type="checkbox"/> 原合約工程包	<input type="checkbox"/> 原合約工程加 / 減脹 QT-	<input type="checkbox"/> 新工程報價 QT-
---------------------------------	--	------------------------------------

信件批核號碼/圖紙參考編號:	批核模具圖紙編號:
客戶指示附件:	管理內部批簽署:

<input type="checkbox"/> 初步鋁料 B.M.	<input checked="" type="checkbox"/> 加工拆圖, 然後生產	<input type="checkbox"/> 尺寸表
<input type="checkbox"/> 正式鋁料 B.M.	<input type="checkbox"/> 技術上資料 / 指示	<input type="checkbox"/> 報價
<input type="checkbox"/> 配件 B.M.	<input type="checkbox"/> 樣辦或貨品說明書	<input type="checkbox"/> 分判合約
<input type="checkbox"/> 其他:		

內容:
因梗頂底橫無法拉彎
修改部分加工圖

*第一批 4月尾 / 第二批8月

完成上列要求日期:


國內

<input type="checkbox"/> 生產技術總監	<input type="checkbox"/> 連附件	<input type="checkbox"/> 技術部	<input type="checkbox"/> 連附件	<input type="checkbox"/> 生產部	<input type="checkbox"/> 連附件
<input type="checkbox"/> 採購部	<input type="checkbox"/> 連附件	<input checked="" type="checkbox"/> 生產統籌部	<input checked="" type="checkbox"/> 連附件	<input type="checkbox"/> 報關組	<input type="checkbox"/> 連附件
<input type="checkbox"/> 質檢部	<input type="checkbox"/> 連附件	<input type="checkbox"/> 會計部	<input type="checkbox"/> 連附件	<input type="checkbox"/> 機械設計部	<input type="checkbox"/> 連附件
<input type="checkbox"/> 其他:					

香港

<input type="checkbox"/> 行政部	<input type="checkbox"/> 連附件	<input type="checkbox"/> 會計部	<input type="checkbox"/> 連附件	<input type="checkbox"/> 統籌部	<input type="checkbox"/> 連附件	<input checked="" type="checkbox"/> 工程部	<input type="checkbox"/> 連附件
<input type="checkbox"/> 採購部	<input type="checkbox"/> 連附件	<input type="checkbox"/> QS部	<input type="checkbox"/> 連附件	<input type="checkbox"/> 地盤管理	<input type="checkbox"/> 連附件	<input type="checkbox"/> 維修部	<input type="checkbox"/> 連附件


*發件人簽署:	<i>M</i>	*組別成員批核簽署:	<i>[Signature]</i>
傳遞編號:	HK0682/22	項目經理簽署:	<i>[Signature]</i>

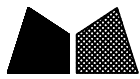

美特鋁質 有限公司
MIDI Aluminium Fabricator Ltd.


工程號	J-857	拆圖	HHQ	2022.4.15
地盤	啟德站	復核	WLQ	2022.4.15
名稱	啟德站	顏色	深灰色	批准

原EI/4594 A版次

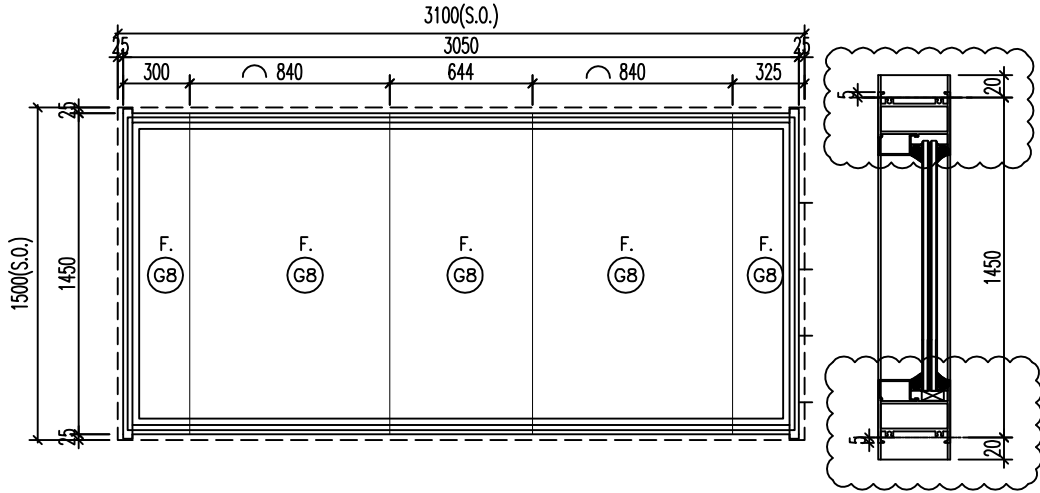

序號	料號	名稱	出筍	長度	支/幅	加工說明	加工細則
1	X86179	梗邊企-空腔	直口	1490	1	J857-GBQ-1L	頂底留__mm
2	X86179	梗邊企-空腔	直口	1490	1	J857-GBQ-1R	頂底留__mm
3	X86110	梗頂橫	避位	2817.8	1	AWP1-GD1	企料底部開避位__mm
4	X86110	梗底橫	避位	2817.8	1	AWP1-GDH1	底橫料防水巴鋸去__mm
5	X85966	玻璃線-企	直口	1378	2		水線孔在企料——頂底
6	X85966	玻璃線-橫	直口	2685.4	1	AWP1-BX1	安裝扣碼
7	X85966	玻璃線-橫	直口	2685.4	1	AWP1-BX1	

多點鎖芯型號:
手柄型號:
限位撐型號:
T窗最大開度:
窗玉搭位數: 7mm

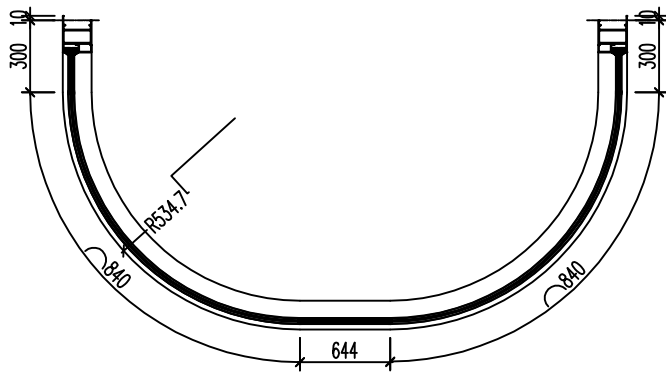

窗款	寬度 (mm)	高度 (mm)	尺幅	撐長
----	---------	---------	----	----

大圖版次	本圖版	A	-
-	日期	4.21	-



窗號	數量
P01/AW	1 幅
-	- 幅
-	- 幅
-	- 幅

圖號 P01/AW


 美特鋁質 有限公司 MIDI Aluminium Fabricator Ltd.				類別		物料號	
修改	A	-		制圖	HHQ	2022.4.15	圖號
日期	4.21	-		復核	WLQ	2022.4.15	數量
				批准			位置

加工數量 1

原EI/4594 A版次

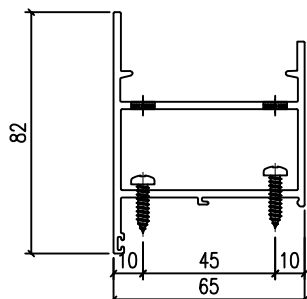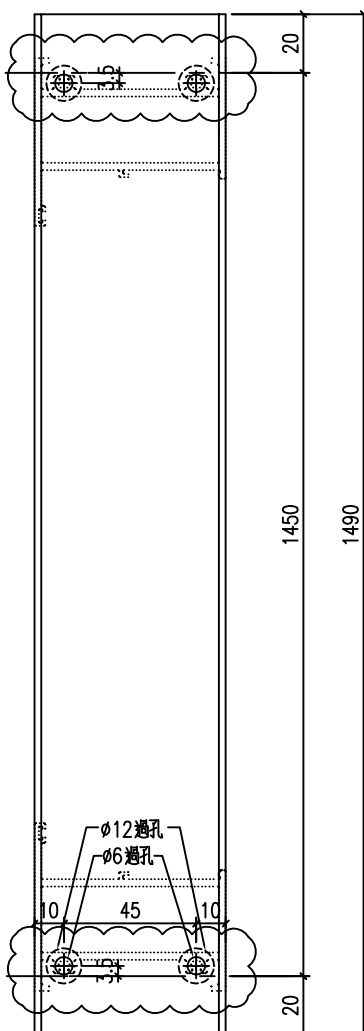

工程號	J-857	地盤	啟德6552	附 件
名稱	梗邊企-空腔		採用	
材料	X86179		地盤	
顏色	深灰色		工廠	


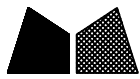


美特鋁質 有限公司
MIDI Aluminium Fabricator Ltd.

類別		物料號	
制圖	HHQ	2022.4.15	圖號 J857-GBQ-1R
修改	A	-	數量
日期	4.21	-	位置
		復核	WLQ
		批准	

加工數量 1

原EI/4594 A版次

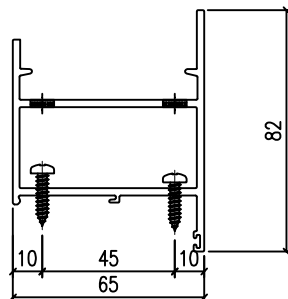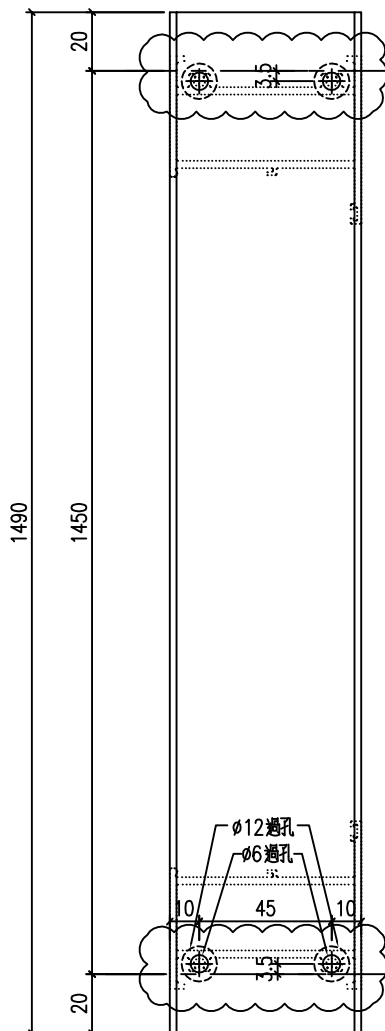

工程號	J-857	地盤	啟德6552	附 件
名稱	梗邊企-空腔		採用	
材料	X86179		地盤	
顏色	深灰色		工廠	





美特鋁質 有限公司
MIDI Aluminium Fabricator Ltd.

類別		物料號	
制圖	HHQ	2022. 4. 15	圖號 J857-GBQ-3L
復核	WLQ	2022. 4. 15	數量
批准			位置

修改	A	-	
日期	4. 21	-	

加工數量 1

原EI/4594 A版次

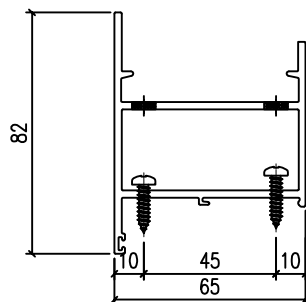
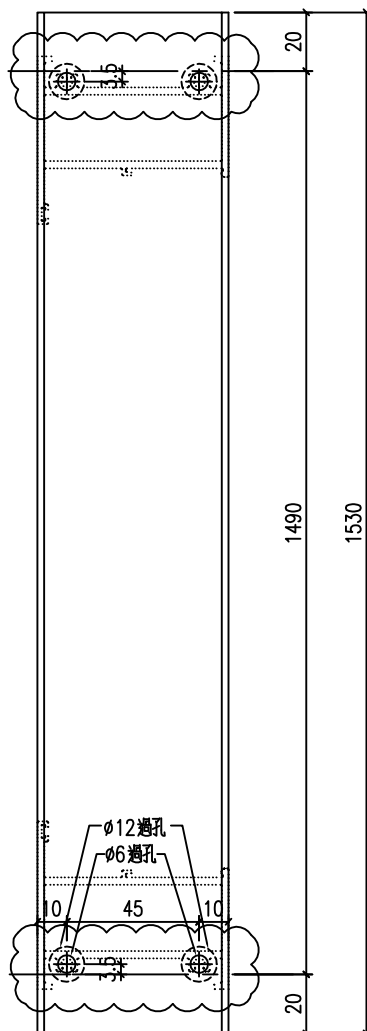


工程號	J-857	地盤	啟德6552	附 件
名稱	梗邊企-空腔		採用	
材料	X86179		地盤	
顏色	深灰色		工廠	

 美特鋁質 有限公司 MIDI Aluminium Fabricator Ltd.				類別		物料號	
修改	A	-		制圖	HHQ	2022.4.15	圖號
日期	4.21	-		復核	WLQ	2022.4.15	數量
				批准			位置

加工數量 1

原EI/4594 A版次

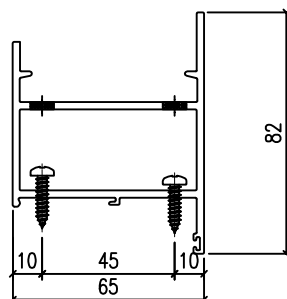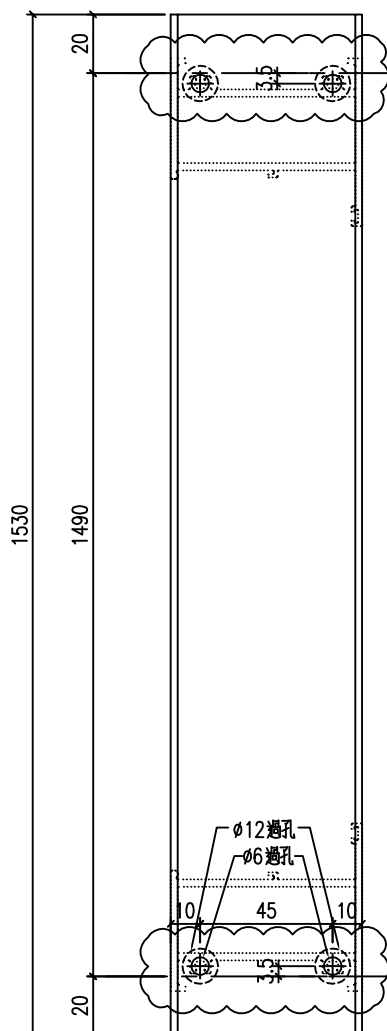

工程號	J-857	地盤	啟德6552	附 件
名稱	梗邊企-空腔		採用	
材料	X86179		地盤	
顏色	深灰色		工廠	



美特鋁質 有限公司
MIDI Aluminium Fabricator Ltd.

類別

物料號

制圖

HHQ

2022. 4. 15

圖號

AWP5a-GD1

修改

A

-

復核

WLQ

2022. 4. 15

數量


日期

4. 21

-

批准

位置

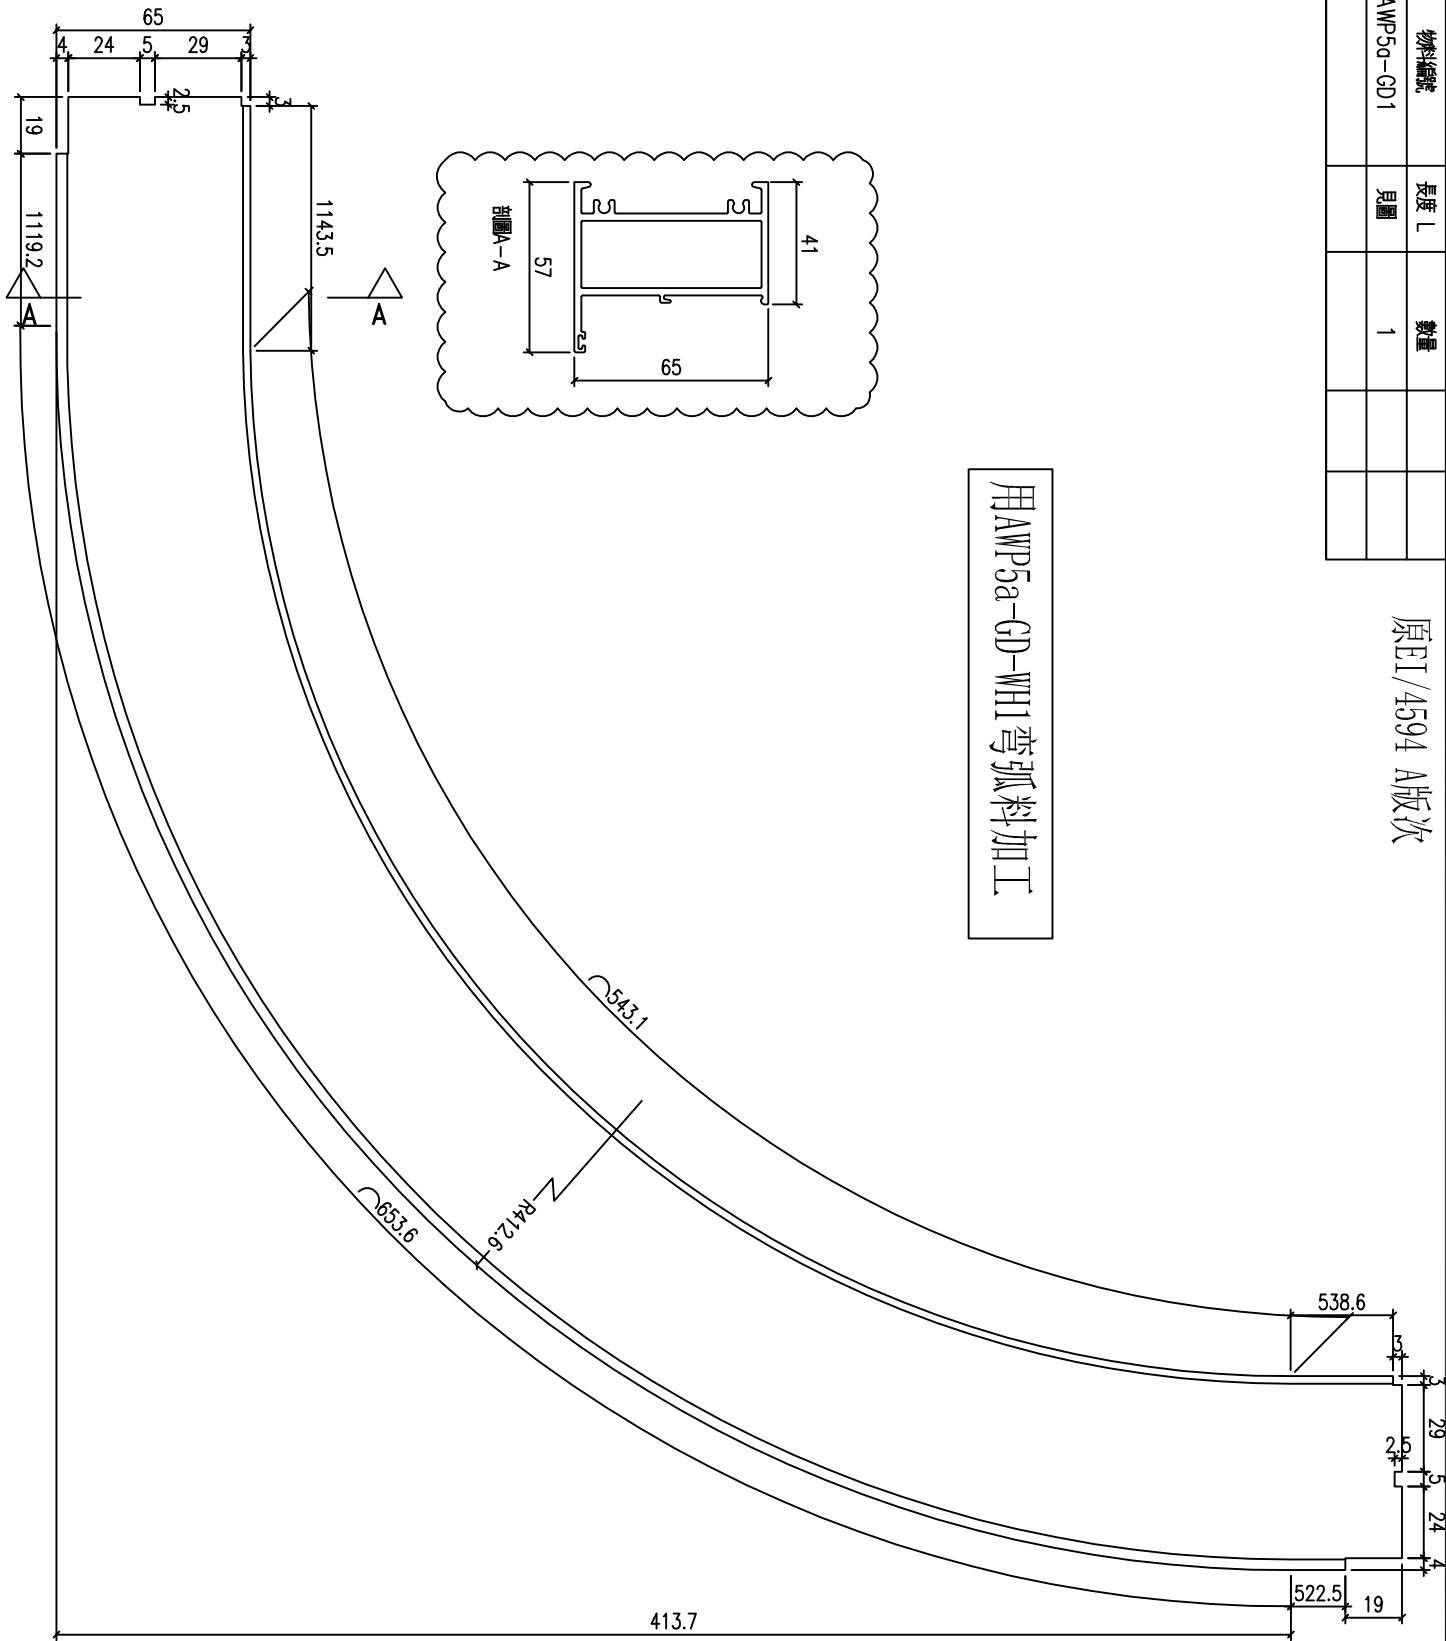

用AWP5a-GD-WH1弯弧料加工


物料編號	AWP5a-GD1	長度 L		數量	
		見圖		1	

原E1/4594 A版次

工程號	J-857	地盤	啟德6552
名稱	椽頂橫	採用	
材料	X86110	地盤	
顏色	深灰色	工廠	

附件	

 美特鋁質 有限公司 MIDI Aluminium Fabricator Ltd.				類別		物料號		
修改	A	-		制圖	HHQ	2022.4.15	圖號	AWP5a-GDH1
日期	4.21	-		復核	WLQ	2022.4.15	數量	
				批准			位置	

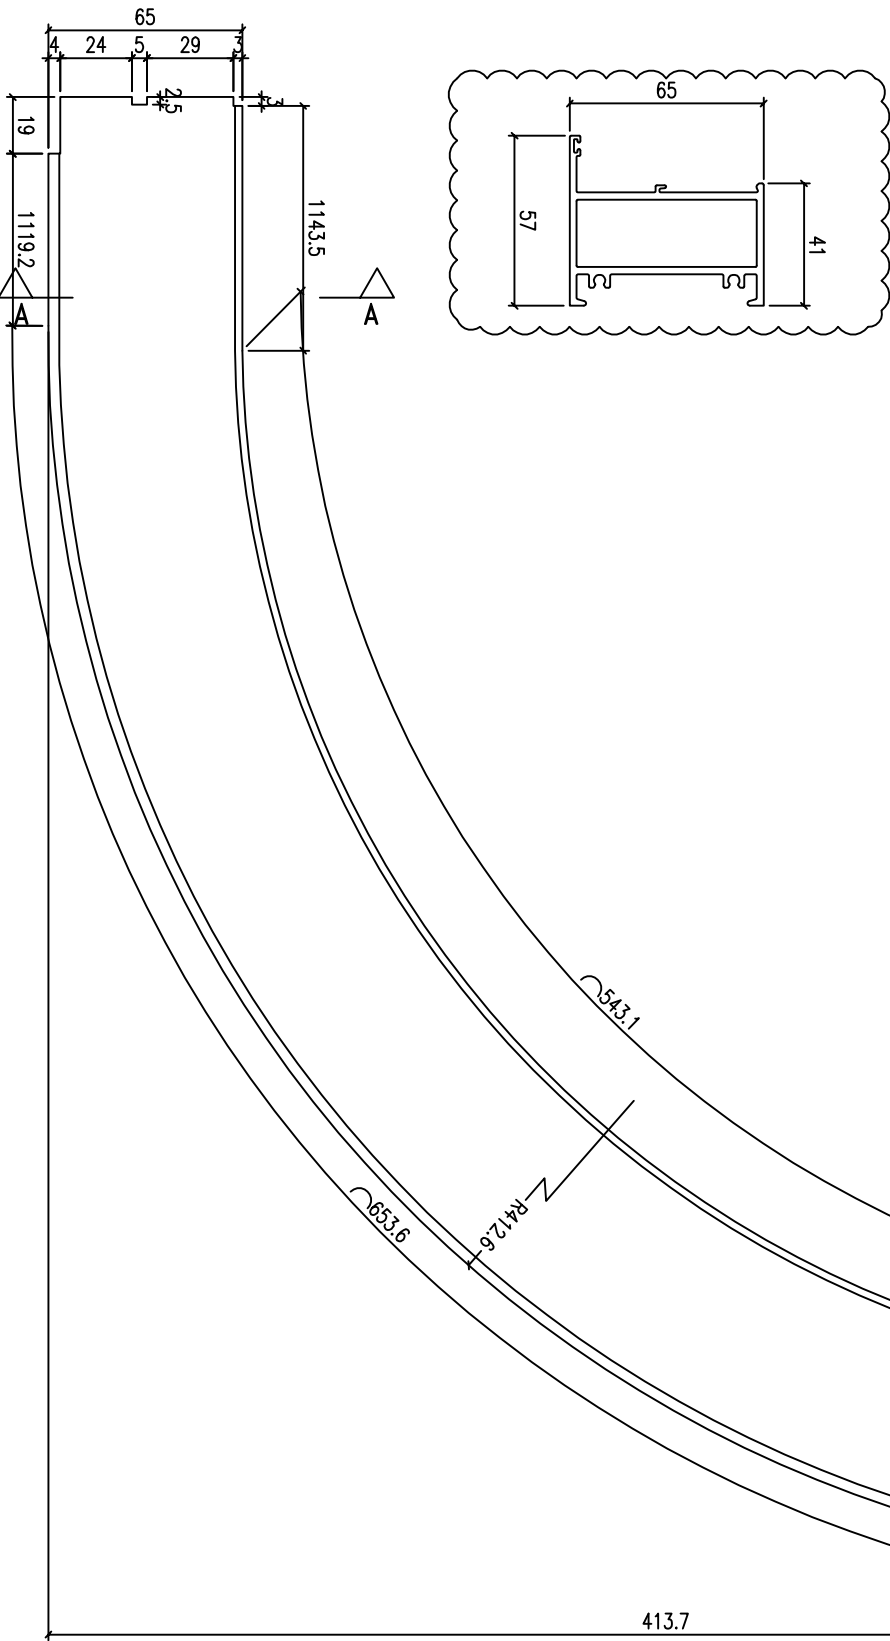


物料編號	AWP5a-GDH1	長度 L		數量	
		見圖		1	

用AWP5a-GDH-WH1弯弧料加工

原E1/4594 A版次

工程號	J-857	地盤	啟德6552	附件
名稱	梗底橫		採用	
材料	X86110		地盤	
顏色	深灰色		工廠	

 美特鋁質 有限公司 MIDI Aluminium Fabricator Ltd.				類別		物料號	
修改	A	-		制圖	HHQ	2022.4.15	圖號
日期	4.21	-		復核	WLQ	2022.4.15	數量
				批准			位置

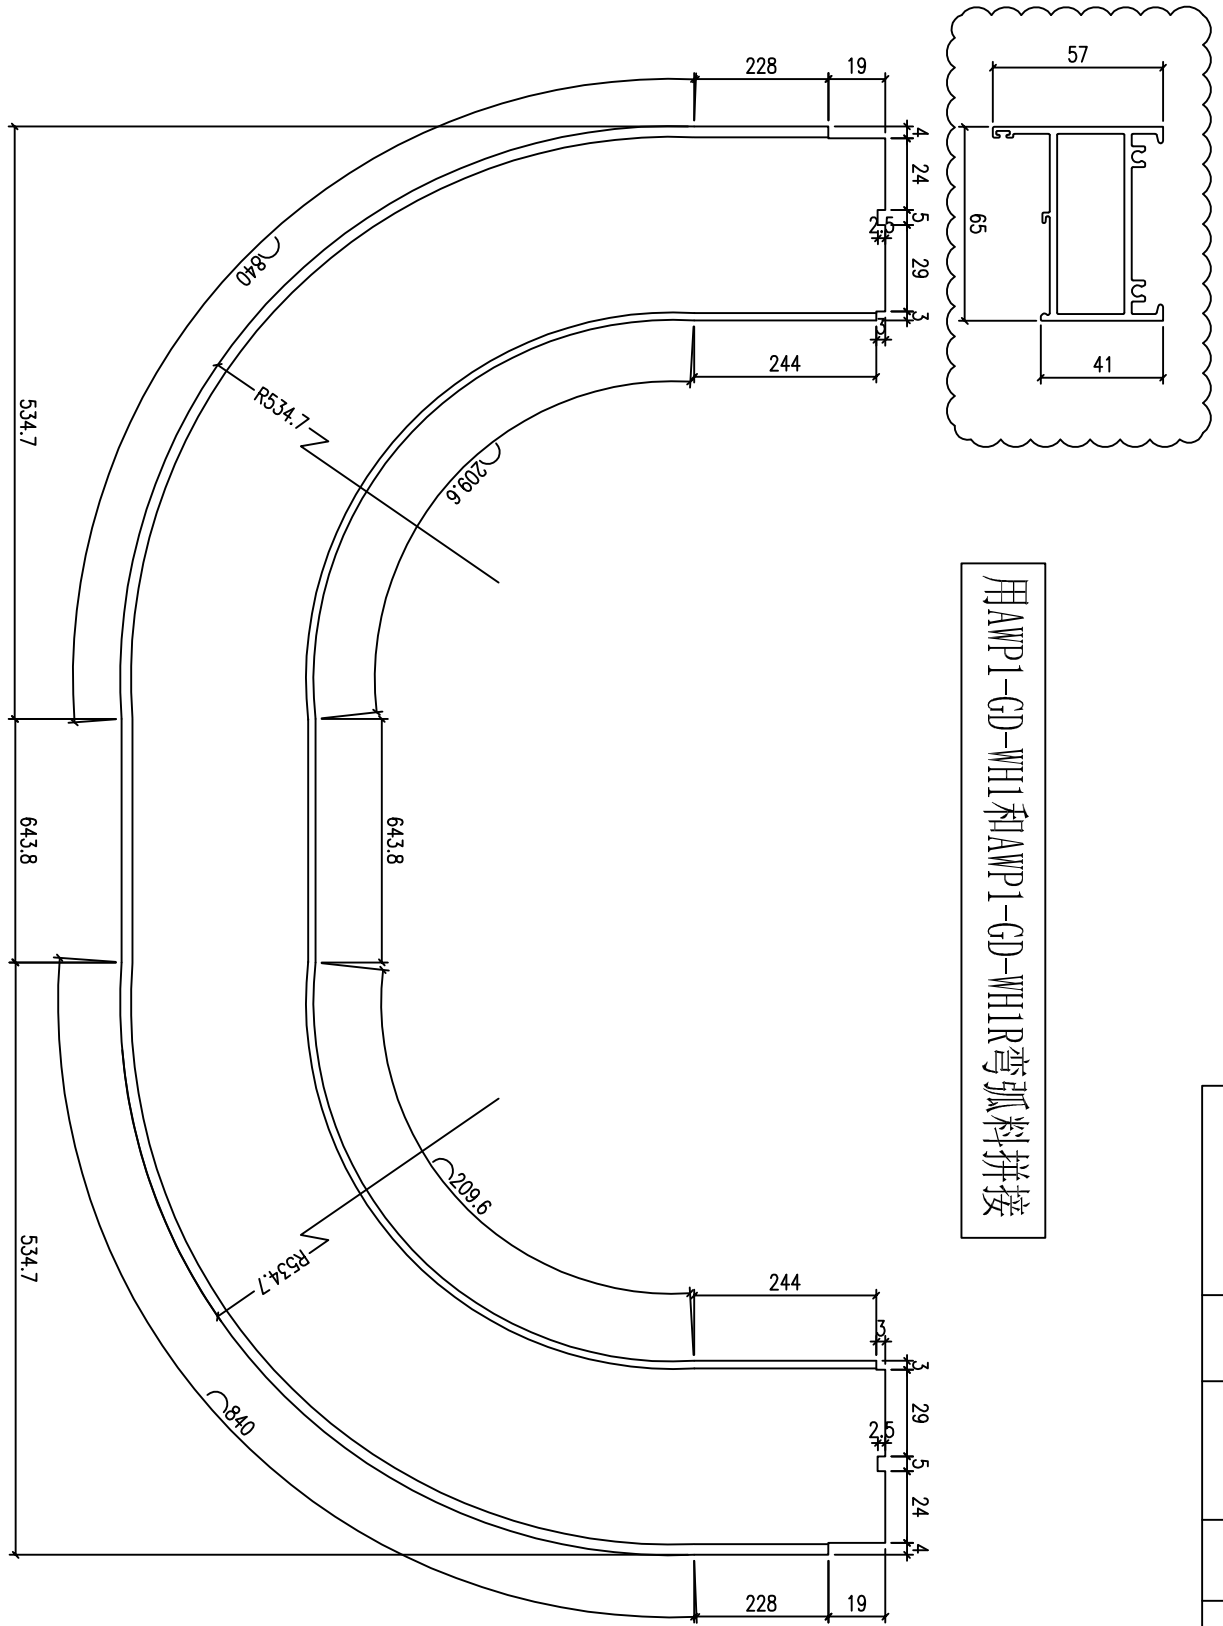


原E1/4594 A版次


物料編號	長度 L	數量
AMP1-GD1	見圖	1

工程號	J-857	地盤	啟德6552	附 件
名稱	椽頂橫		採用	
材料	X86110		地盤	
顏色	深灰色		工廠	

 美特鋁質 有限公司 MIDI Aluminium Fabricator Ltd.				類別		物料號	
修改	A	-		制圖	HHQ	2022.4.15	圖號
日期	4.21	-		復核	WLQ	2022.4.15	數量
				批准			位置

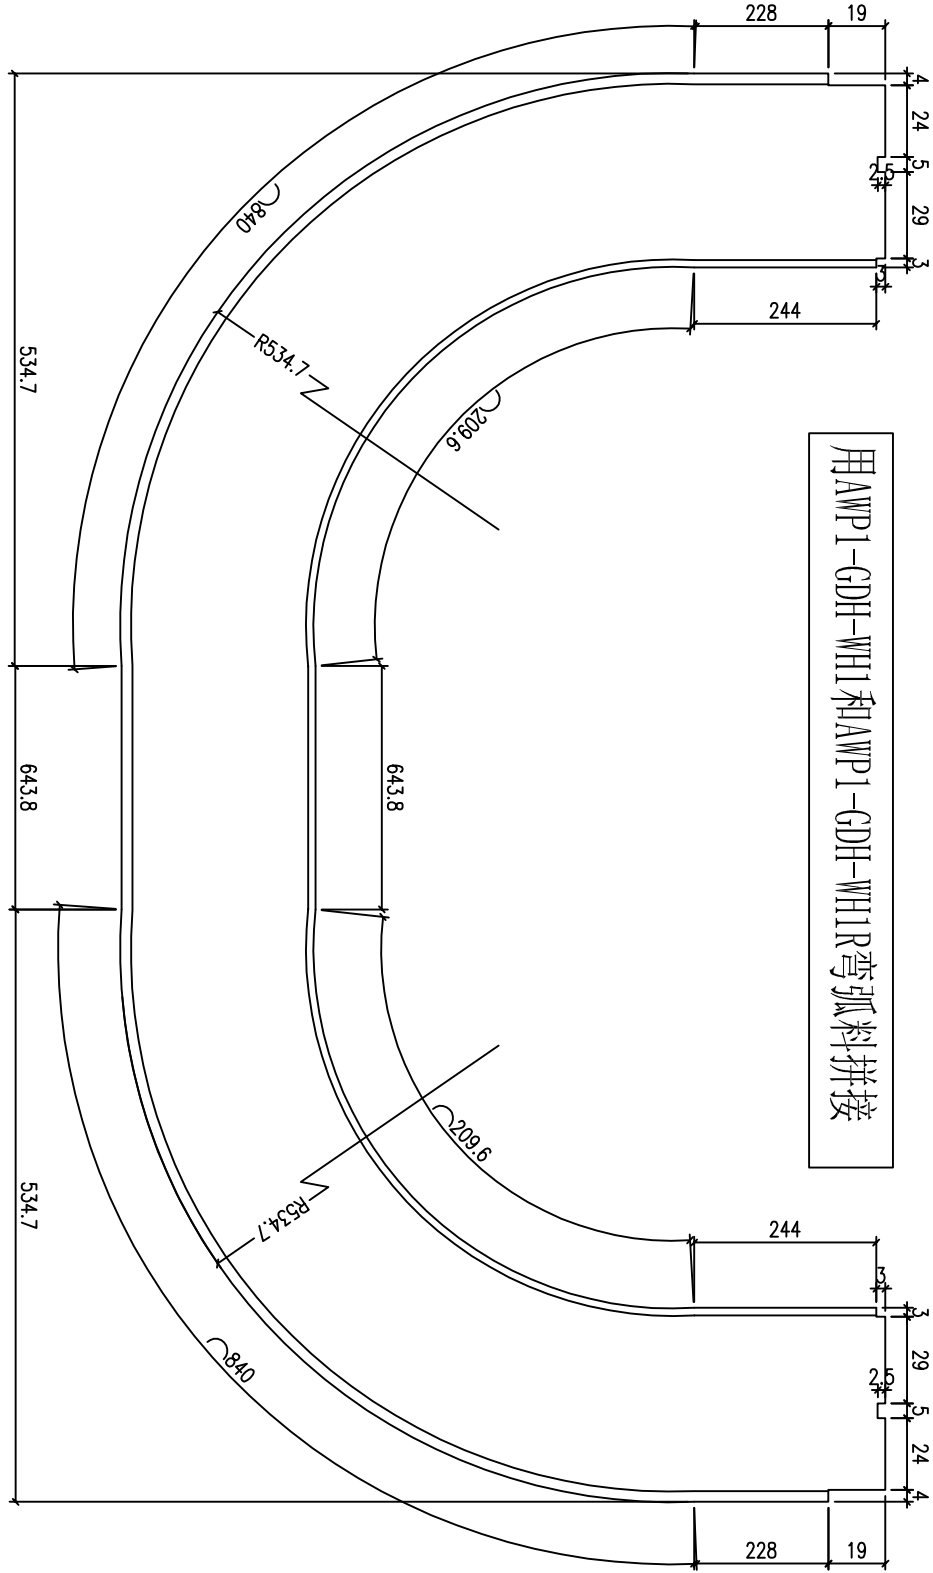

用AWP1-GDH-WH1和AWP1-GDH-WH1R弯弧料拼接

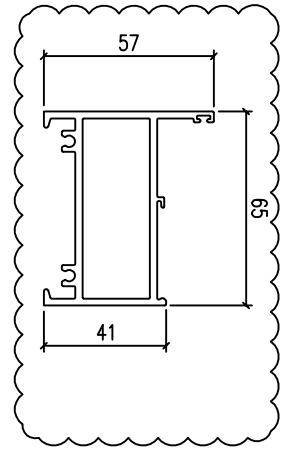

原E1/4594 A版次

物料編號	長度 L	數量
AWP1-GDH1	見圖	1

工程號	J-857	地盤	啟德6552
名稱	棧底橫	採用	
材料	X86110	地盤	
顏色	深灰色	工廠	

附件	