



工程指示 / 要求簡箋 ENGINEER INSTRUCTIONS(E.I.)

工程指示編號:	EI- 4594	修改版本:	B
工程編號:	J 857	工程名稱:	NKIL6552
收件人:	生統	發件人:	Nero HO
工程項目:	後裝窗 - 廠用鋁料加工圖(大貨)	日期:	13/05/2022

<input type="checkbox"/> 原合約工程包	<input type="checkbox"/> 原合約工程加 / 減賬 QT-	<input type="checkbox"/> 新工程報價 QT-
---------------------------------	--	------------------------------------

信件批核號碼/圖紙參考編號:	批核模具圖紙編號:
客戶指示附件:	管理內部批簽署:

<input type="checkbox"/> 初步鋁料 B.M.	<input checked="" type="checkbox"/> 加工拆圖, 然後生產	<input type="checkbox"/> 尺寸表
<input type="checkbox"/> 正式鋁料 B.M.	<input type="checkbox"/> 技術上資料/指示	<input type="checkbox"/> 報價
<input type="checkbox"/> 配件 B.M.	<input type="checkbox"/> 樣辦或貨品說明書	<input type="checkbox"/> 分判合約
<input type="checkbox"/> 其他:		

內容:  
附頁:  
1)加工圖修改  
2)後裝窗第一批開料單 (含平台窗)

完成上列要求日期: 第一批: 6月底


國內

<input type="checkbox"/> 生產技術總監	<input type="checkbox"/> 連附件	<input type="checkbox"/> 技術部	<input type="checkbox"/> 連附件	<input type="checkbox"/> 生產部	<input type="checkbox"/> 連附件
<input type="checkbox"/> 採購部	<input type="checkbox"/> 連附件	<input checked="" type="checkbox"/> 生產統籌部	<input checked="" type="checkbox"/> 連附件	<input type="checkbox"/> 報關組	<input type="checkbox"/> 連附件
<input type="checkbox"/> 質檢部	<input type="checkbox"/> 連附件	<input type="checkbox"/> 會計部	<input type="checkbox"/> 連附件	<input type="checkbox"/> 機械設計部	<input type="checkbox"/> 連附件
<input type="checkbox"/> 其他:					

香港

<input type="checkbox"/> 行政部	<input type="checkbox"/> 連附件	<input type="checkbox"/> 會計部	<input type="checkbox"/> 連附件	<input type="checkbox"/> 統籌部	<input type="checkbox"/> 連附件	<input checked="" type="checkbox"/> 工程部	<input type="checkbox"/> 連附件
<input type="checkbox"/> 採購部	<input type="checkbox"/> 連附件	<input type="checkbox"/> QS部	<input type="checkbox"/> 連附件	<input type="checkbox"/> 地盤管理	<input type="checkbox"/> 連附件	<input type="checkbox"/> 維修部	<input type="checkbox"/> 連附件

*發件人簽署:	*組別成員批核簽署:
傳遞編號:	項目經理簽署:

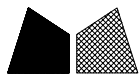


美特鋁質 有限公司  
MIDI Aluminium Fabricator Ltd.

工程號	J-857	拆圖	HHQ	2022.4.15
地盤	啟德站	復核	WLQ	2022.4.15
顏色	深灰色	批准	--	--

名稱 啟德站


# 原EI/4594 A版次

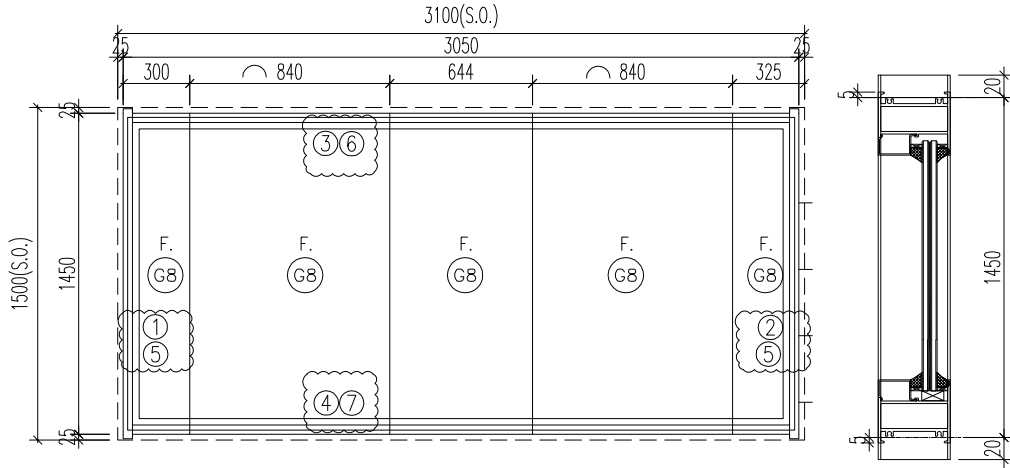

序號	料號	名稱	出筍	長度	支/幅	加工說明	加工細則
1	X86179	梗邊企-空腔	直口	1490	1	J857-GBQ-1L	頂底留__mm
2	X86179	梗邊企-空腔	直口	1490	1	J857-GBQ-1R	頂底留__mm
3	X86110	梗頂橫	避位	2817.8	1	AWP1-GD1	企料底部開避位____mm
4	X86110	梗底橫	避位	2817.8	1	AWP1-GDH1	底橫料防水巴鋸去____mm
5	X85966	玻璃線-企	直口	1378	2		水線孔在企料——頂底
6	X85966	玻璃線-橫	直口	2685.4	1	AWP1-BX1	安裝扣碼
7	X85966	玻璃線-橫	直口	2685.4	1	AWP1-BX1	

多點鎖芯型號:  
手柄型號:  
限位撐型號:  
T窗最大開度:  
窗玉搭位數: 7mm

窗款	寬度 (mm)	高度 (mm)	尺/幅	撐長
----	---------	---------	-----	----

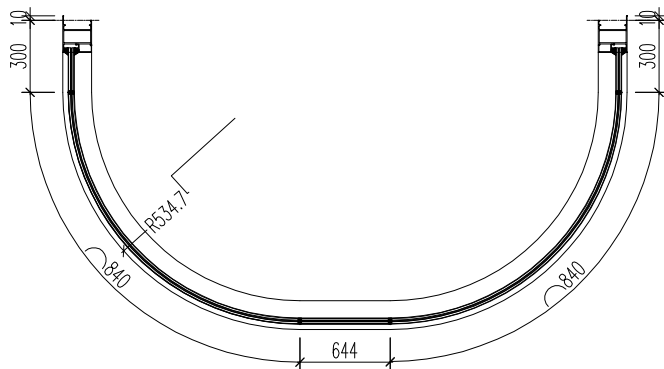


大圖版次	本圖版	A	B
-	日期	4.21	5.11

窗號	數量
P01/AW	1 幅
-	- 幅
-	幅
-	幅

圖號 P01/AW



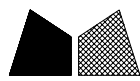


美特鋁質 有限公司  
MIDI Aluminium Fabricator Ltd.

類別		物料號	
制圖	HHQ	2022.4.15	圖號 AW33-FY1
復核	WLQ	2022.4.15	數量
批准			位置

修改	A	-	
日期	5.11	-	

原EI/4594/22

使用窗號	數量
33/AW	3


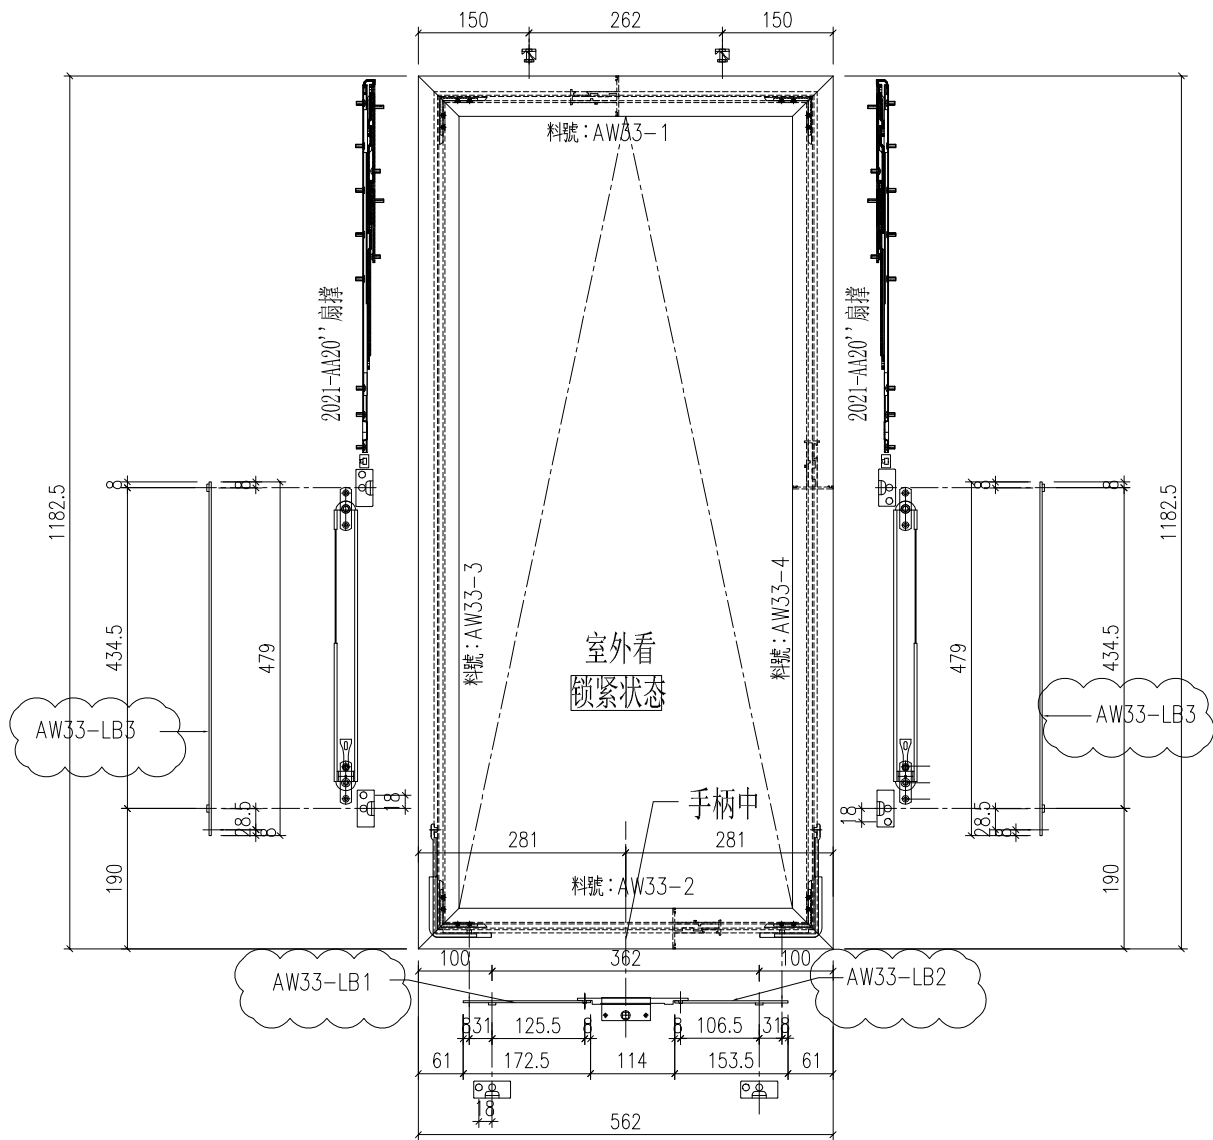


工程號	J-857	地盤	啟德6552	附 件
名稱	多点锁放样图		採用	
材料	H122785		地盤	
顏色	深灰色		工廠	


 美特鋁質 有限公司 MIDI Aluminium Fabricator Ltd.				類別		物料號	
修改	A	-		制圖	HHQ	2022.4.15	圖號
日期	5.11	-		復核	WLQ	2022.4.15	數量
				批准			位置

原EI/4594/22

使用窗號	數量
08/AW	27

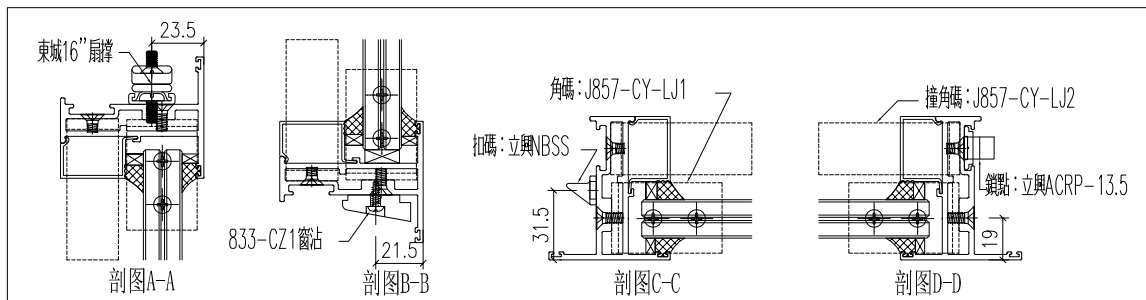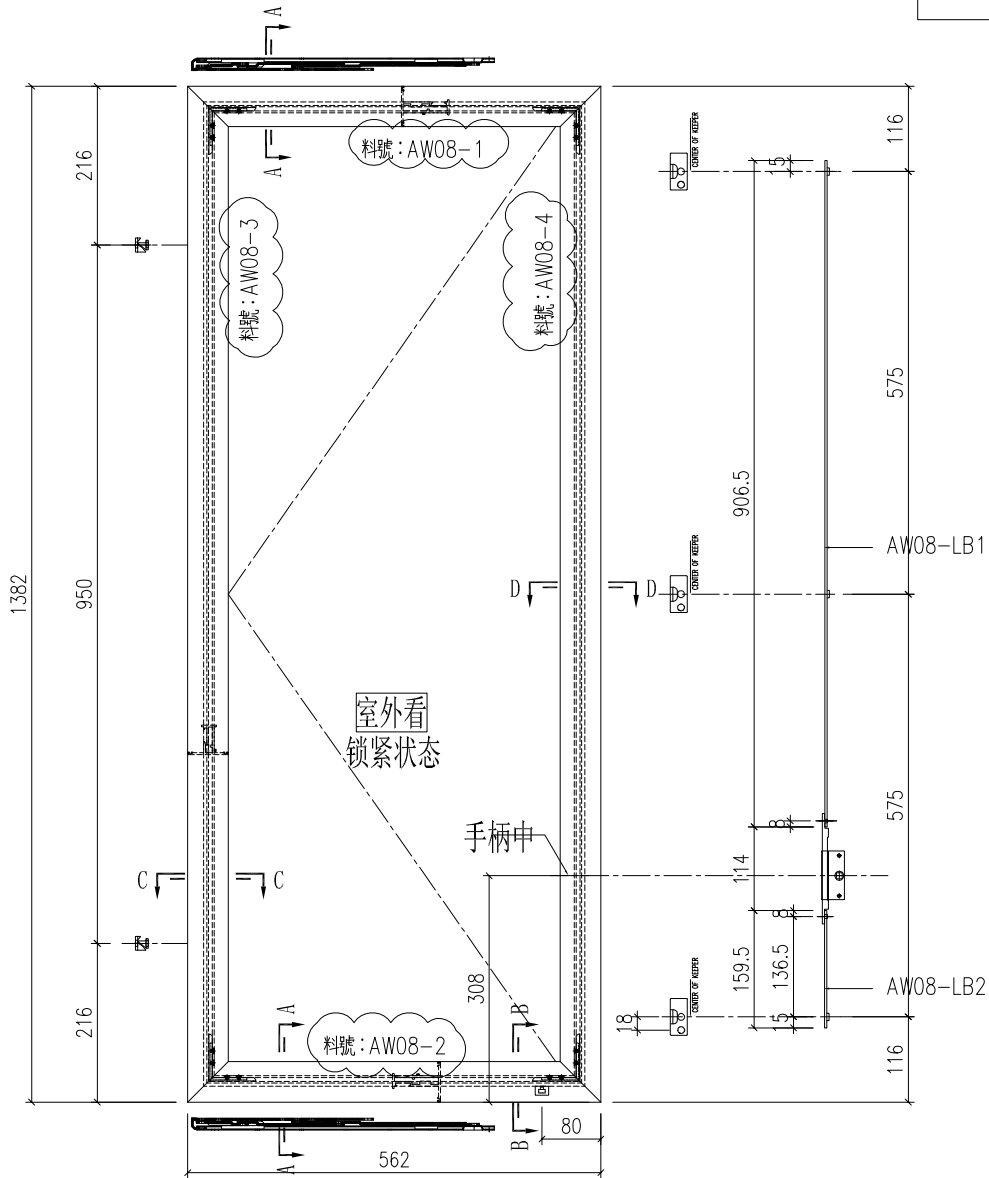

工程號	J-857	地盤	啟德6552	附件
名稱	多点锁放样图	採用		
材料	H122785	地盤		
顏色	深灰色	工廠		


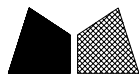


美特鋁質 有限公司  
MIDI Aluminium Fabricator Ltd.

類別		物料料號		
制圖	HHQ	2022.4.15	圖號	AWP02-FY2
修改	A	-	數量	
日期	5.11	-	位置	
復核	WLQ	2022.4.15		
批准				


原EI/4594/22

使用窗號	數量
P02/AW	1

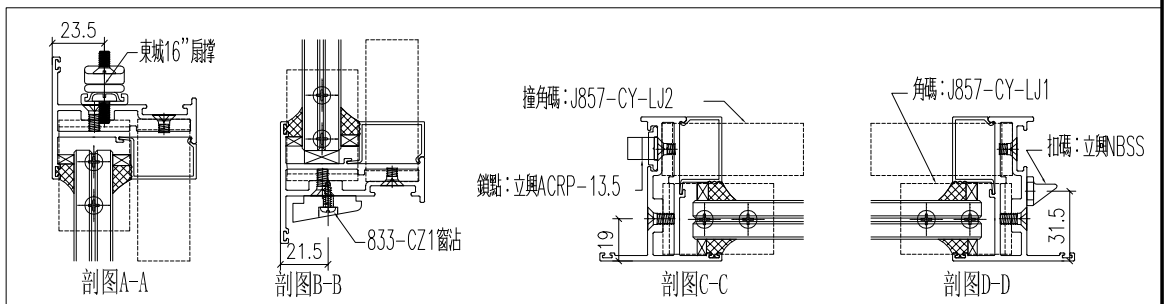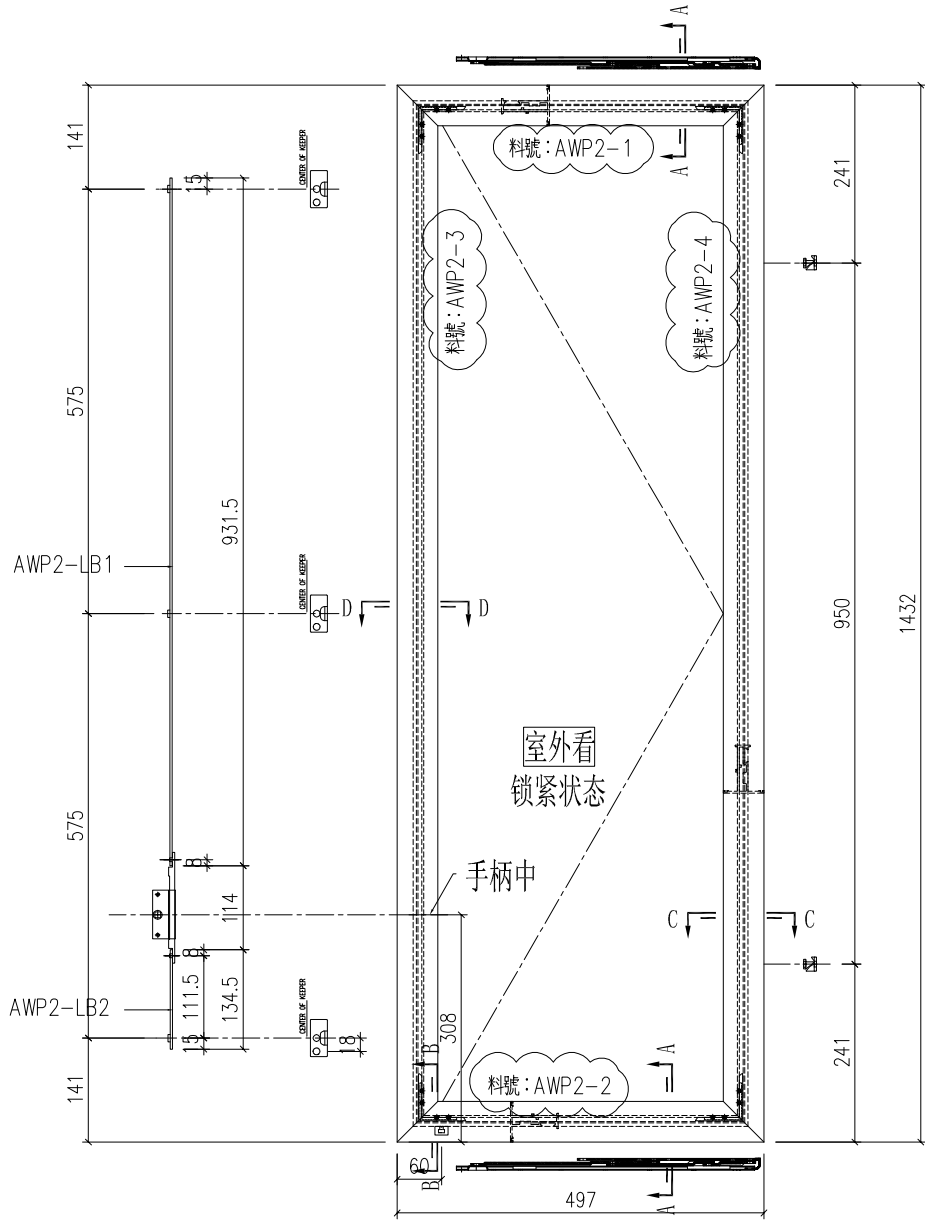


工程號	J-857	地盤	啟德6552	附 件
名稱	多点锁放样图		採用	
材 料	H122785		地盤	
顏 色	深灰色		工廠	

 <b>美特鋁質</b> 有限公司 MIDI Aluminium Fabricator Ltd.				類別	物料號	圖號	AWP4-FY2 原編號: AW34-FY2	
修改	A	-		制圖	HHQ	2022. 4. 15		數量
日期	5. 11	-		復核	WLQ	2022. 4. 15		位置

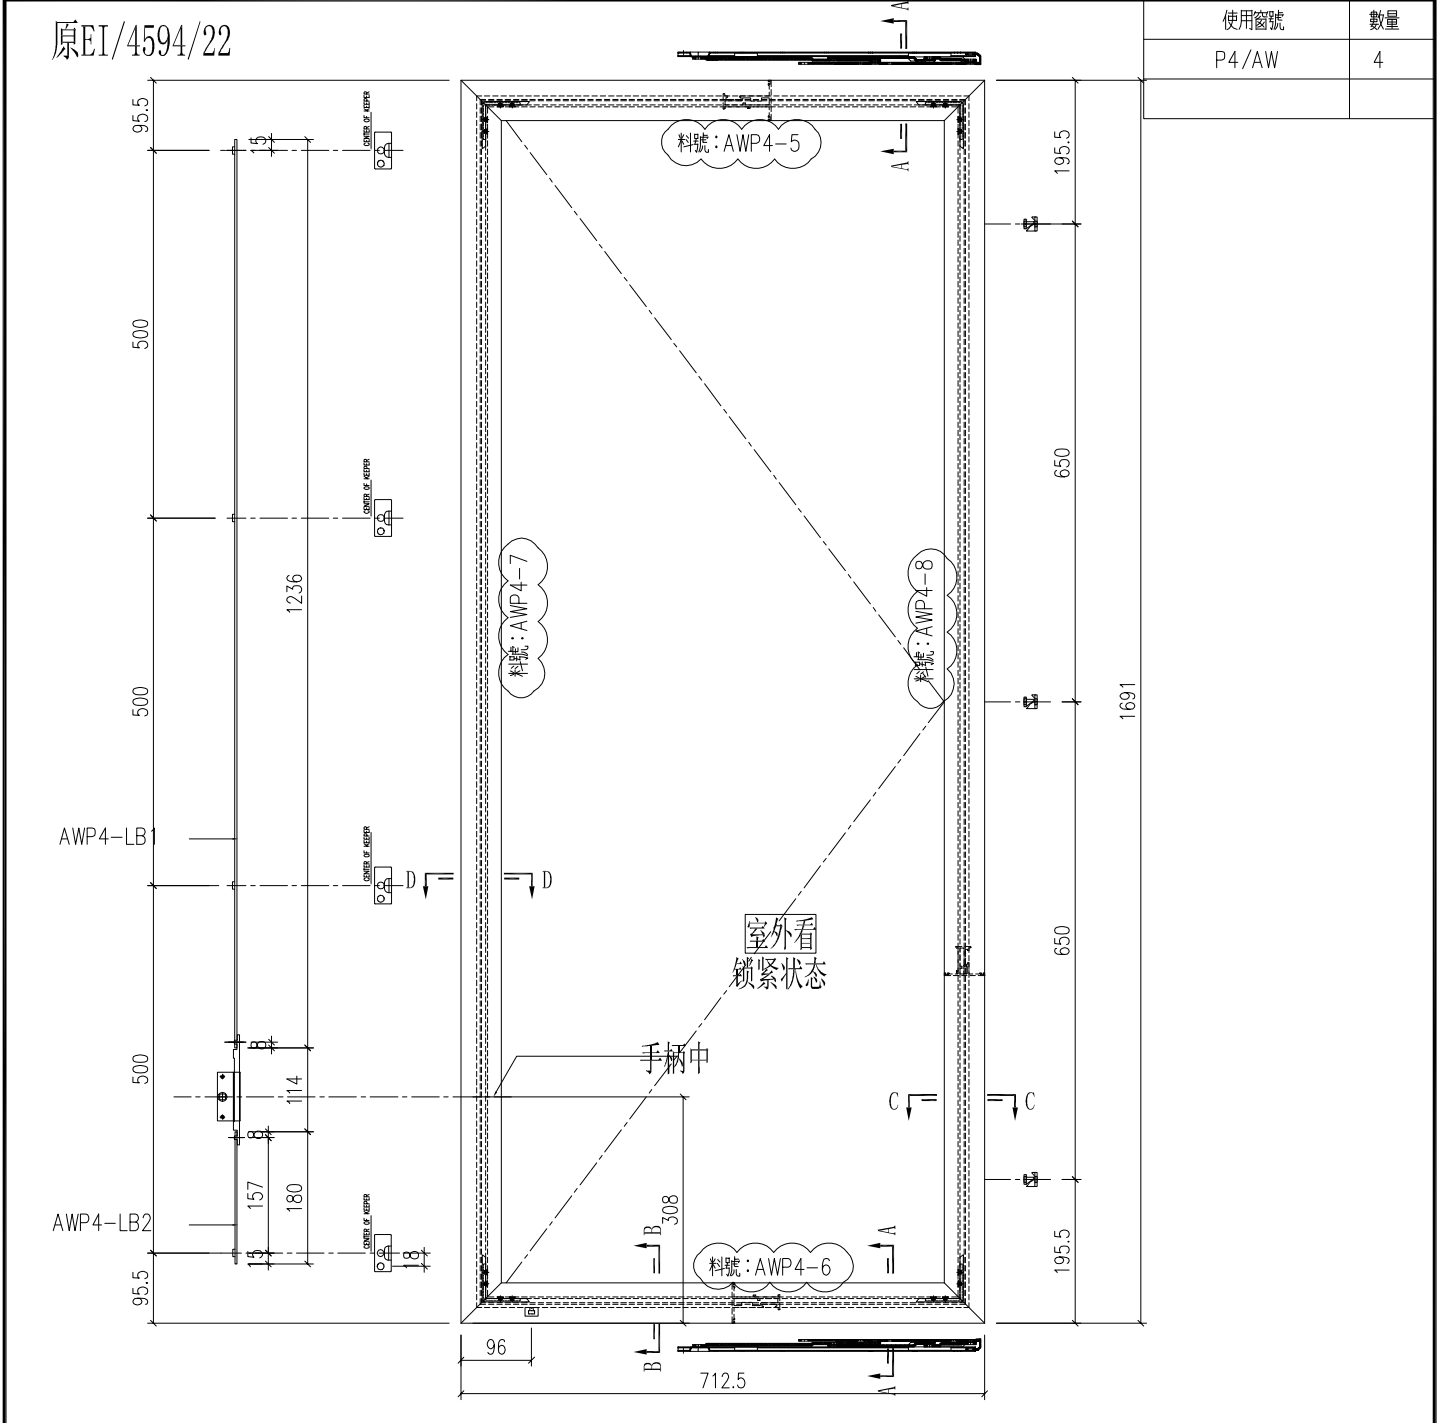

使用窗號	數量
P4/AW	4

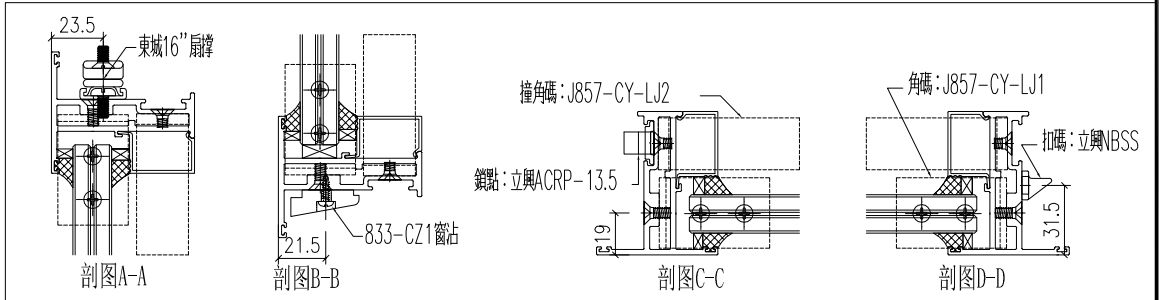

工程號	J-857	地盤	啟德6552	附 件
名稱	多点鎖放樣圖	採用		
材料	H122785	地盤		
顏色	深灰色	工廠		





美特鋁質 有限公司  
MIDI Aluminium Fabricator Ltd.

類別		物料號	
制圖	HHQ	2022.4.15	圖號 AW19-FY1
復核	WLQ	2022.4.15	數量
批准			位置

修改	A	-	
日期	5.11	-	

原EI/4594/22

使用窗號	數量
19/AW	23

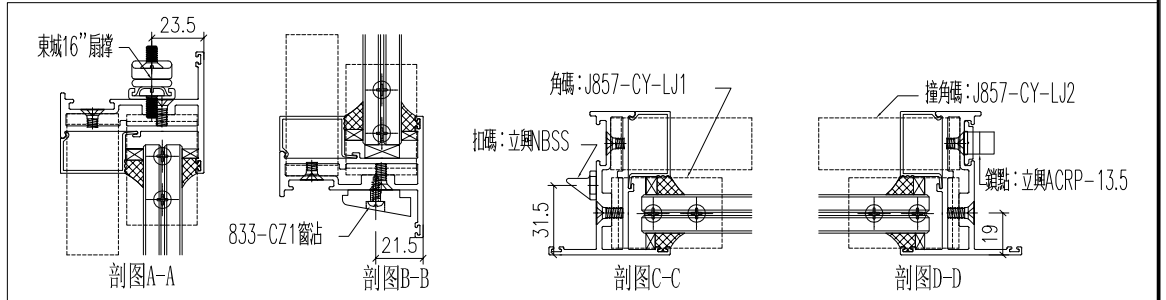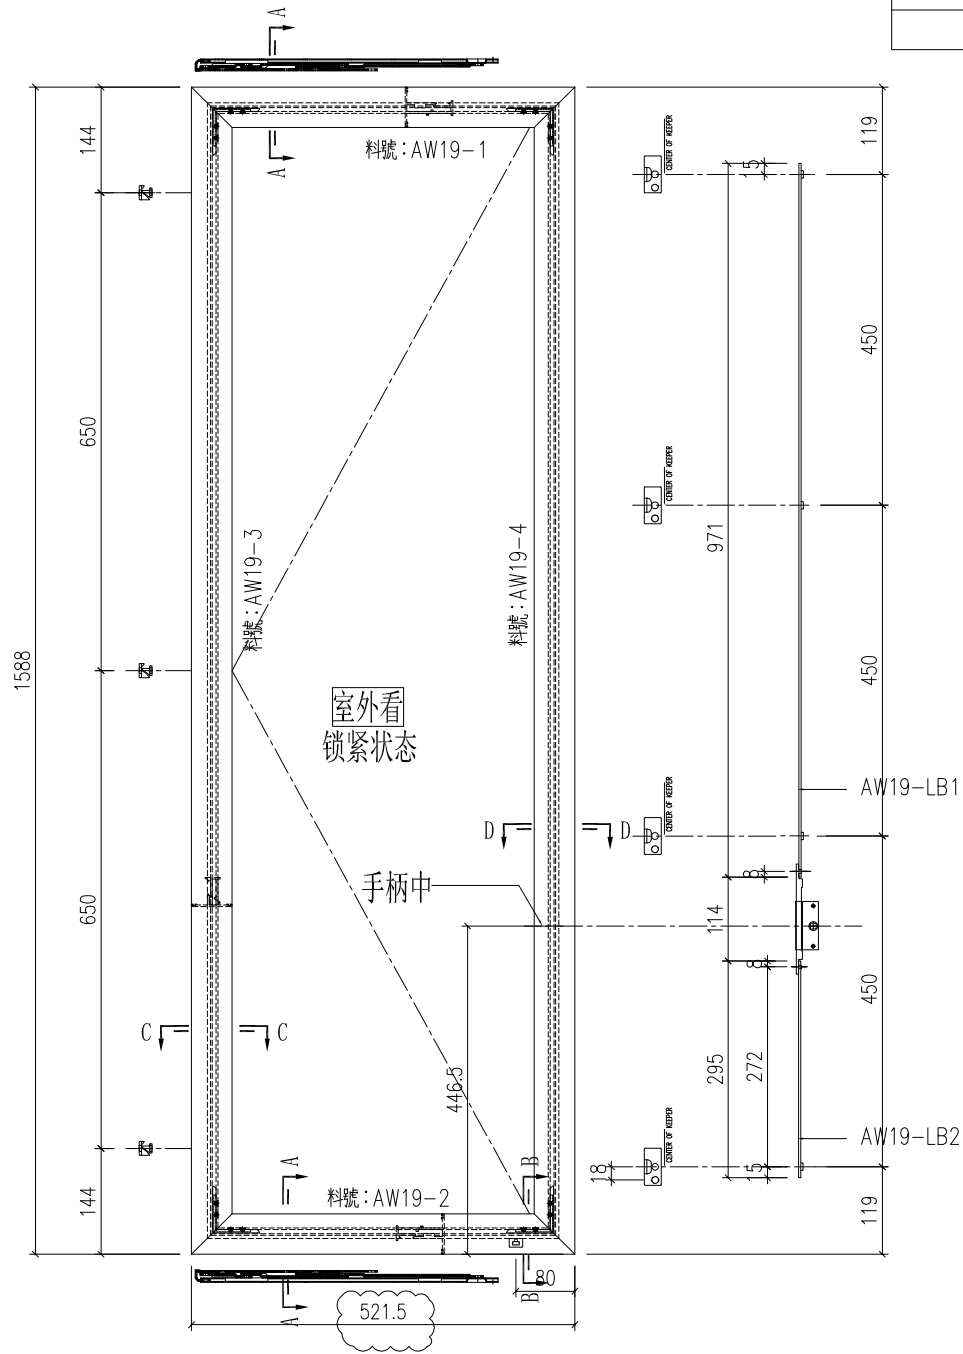

工程號	J-857	地盤	啟德6552	附 件
名稱	多点锁放样图		採用	
材料	H122785		地盤	
顏色	深灰色		工廠	









美特鋁質 有限公司  
MIDI Aluminium Fabricator Ltd.

類別		物料號	
制圖	HHQ	2022. 4. 15	圖號 J857-KBQ-1L
復核	WLQ	2022. 4. 15	數量
批准			位置

修改	A	-	-
日期	5. 11	-	-

加工數量 8

原EI/4594/22

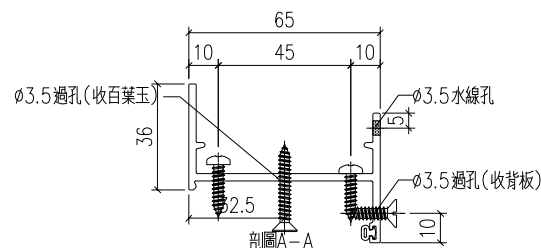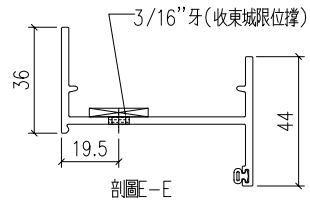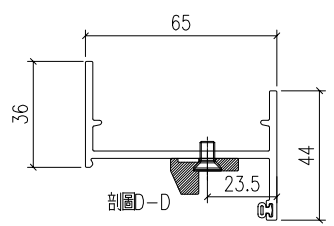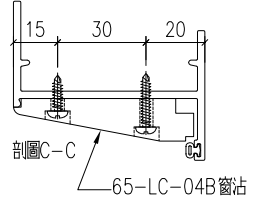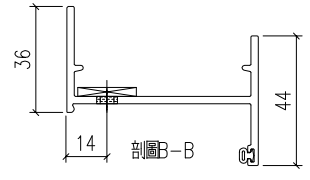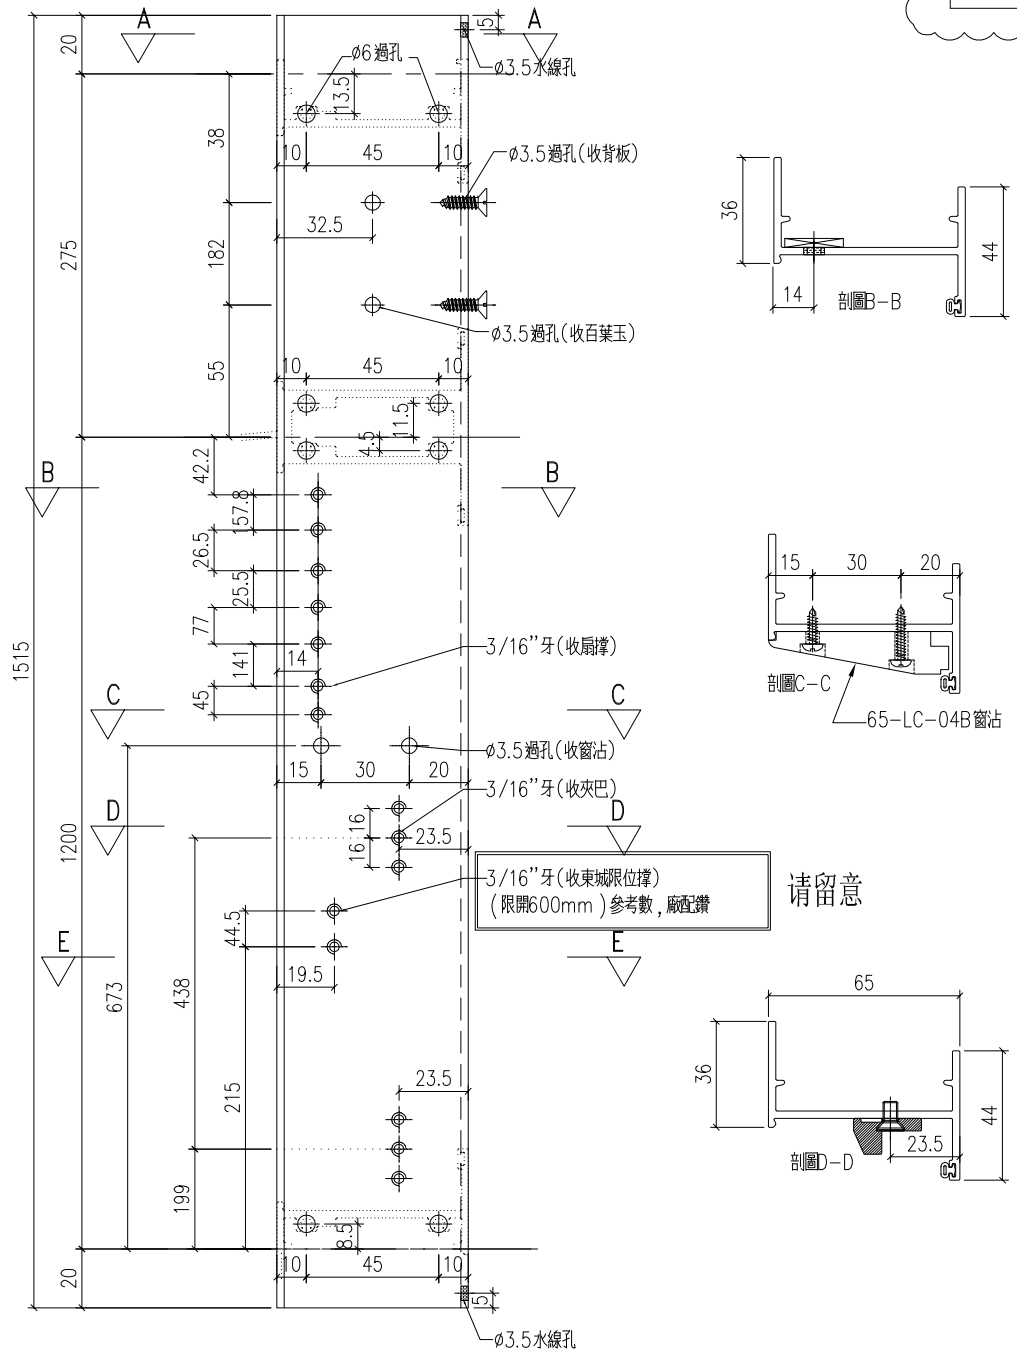


工程號	J-857	地盤	啟德6552
名稱	生邊企	採用	
材料	X86177	地盤	
顏色	深灰色	工廠	

附件

 美特鋁質 有限公司 MIDI Aluminium Fabricator Ltd.				類別		物料號	
修改	A	-		制圖	HHQ	2022. 4. 15	圖號 J857-KBQ-1R
日期	5. 11	-		復核	WLQ	2022. 4. 15	數量 -
				批准			位置 -

加工數量 8

原EI/4594/22

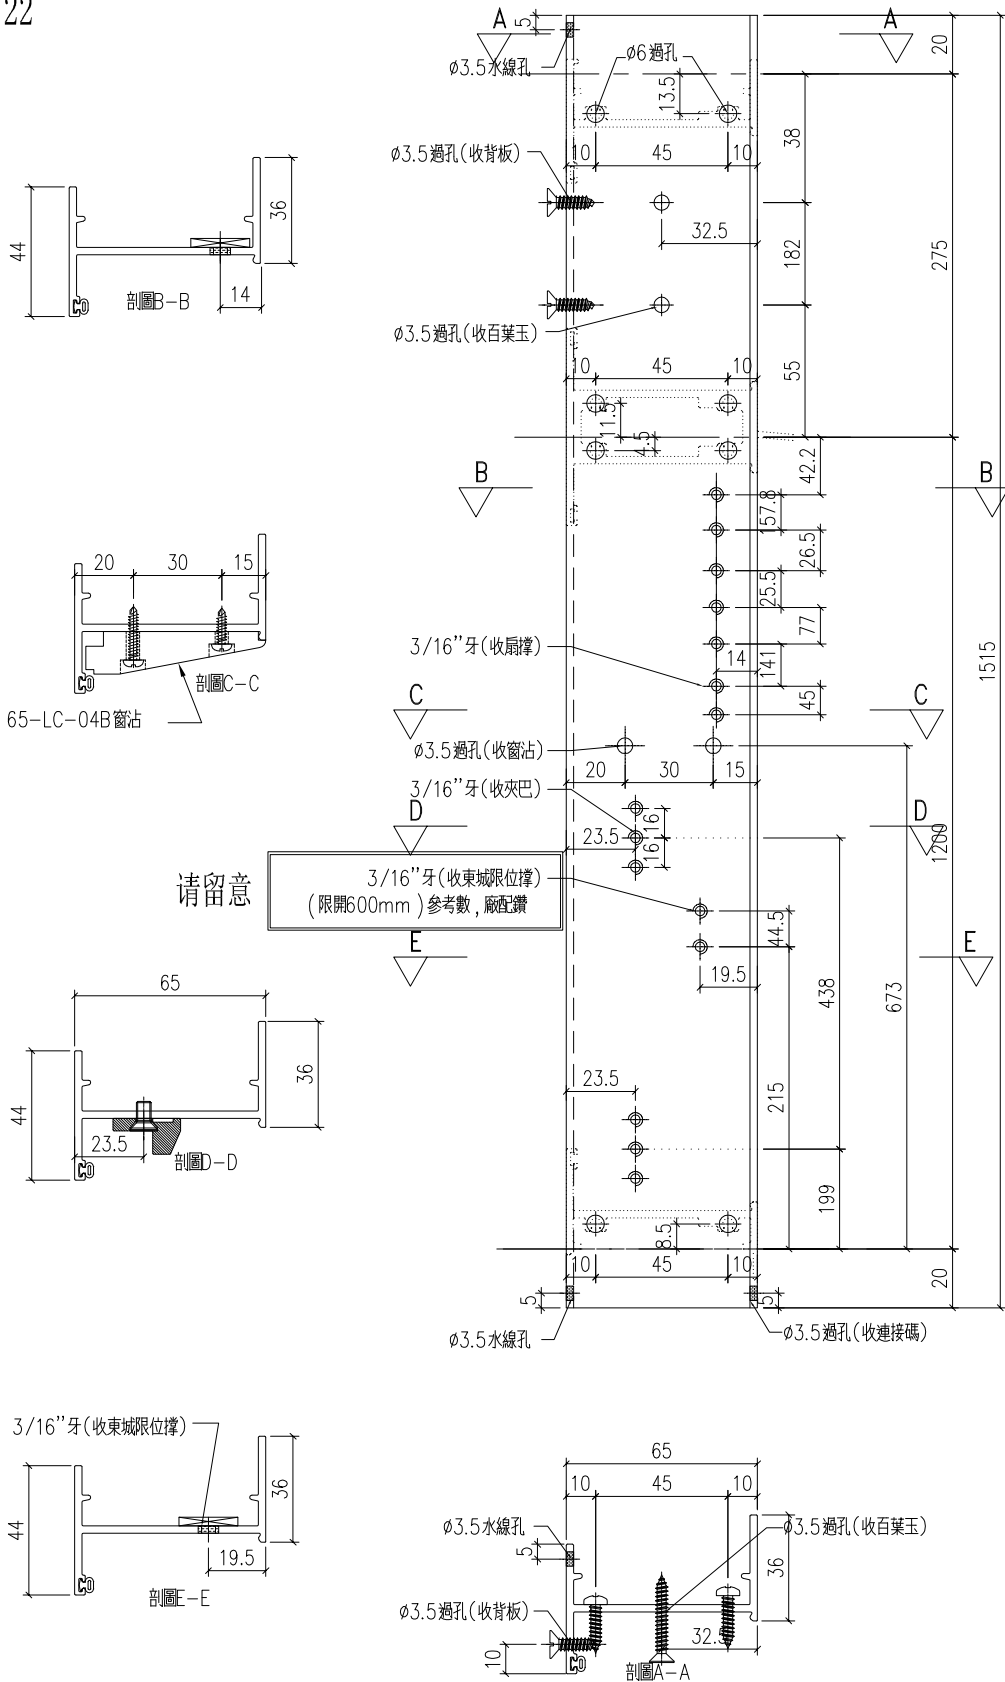




工程號	J-857	地盤	啟德6552	附 件
名稱	生邊企	採用		
材料	X86177	地盤		
顏色	深灰色	工廠		



 美特鋁質 有限公司 MIDI Aluminium Fabricator Ltd.				類別		物料號	
修改	A	-		制圖	HHQ	2022.4.15	圖號 J857-KBQ-2R
日期	5.11	-		復核	WLQ	2022.4.15	數量
				批准			位置

加工數量 4

原EI/4594/22

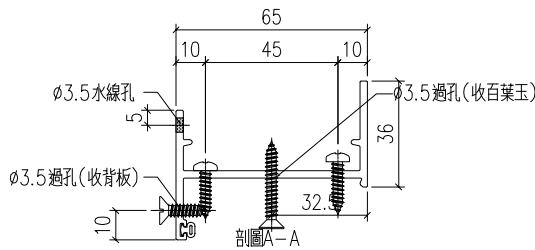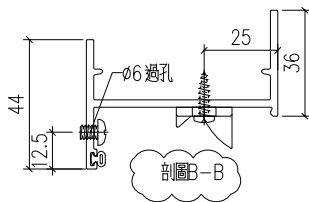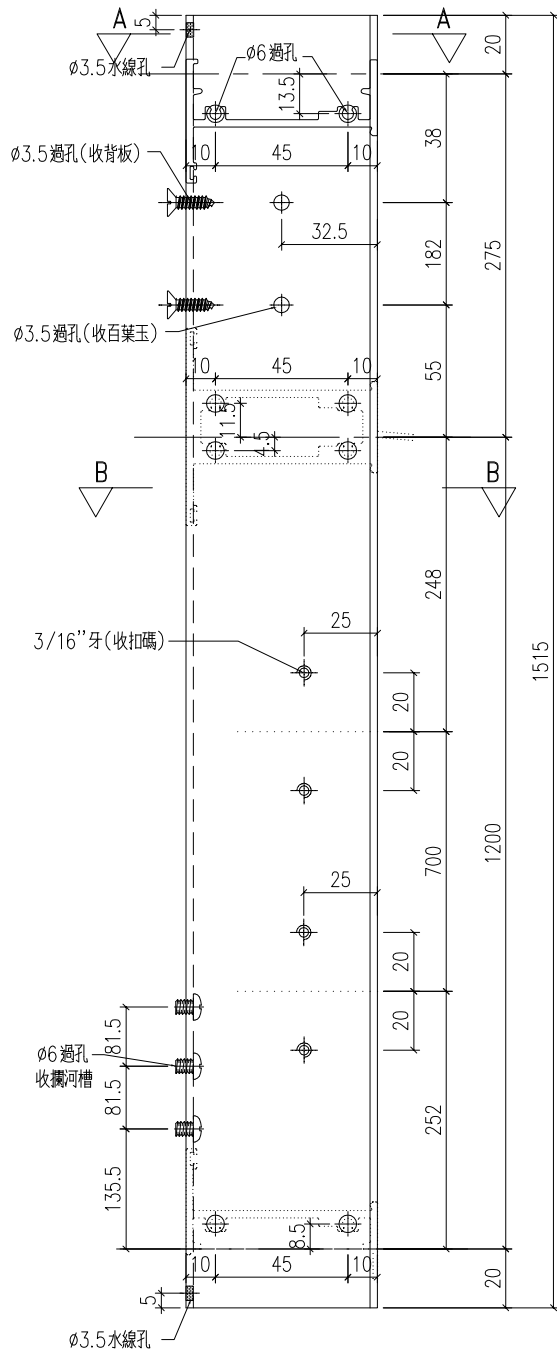


工程號	J-857	地盤	啟德6552	附 件
名稱	生邊企		採用	
材料	X86177		地盤	
顏色	深灰色		工廠	



 美特鋁質 有限公司 MIDI Aluminium Fabricator Ltd.			類別	物料號			
修改	A	-	制圖	HHQ	2022.4.15	圖號	J857-KBQ-3R
日期	5.12	-	復核	WLQ	2022.4.15	數量	
			批准			位置	

原EI/4594/22

加工數量 3

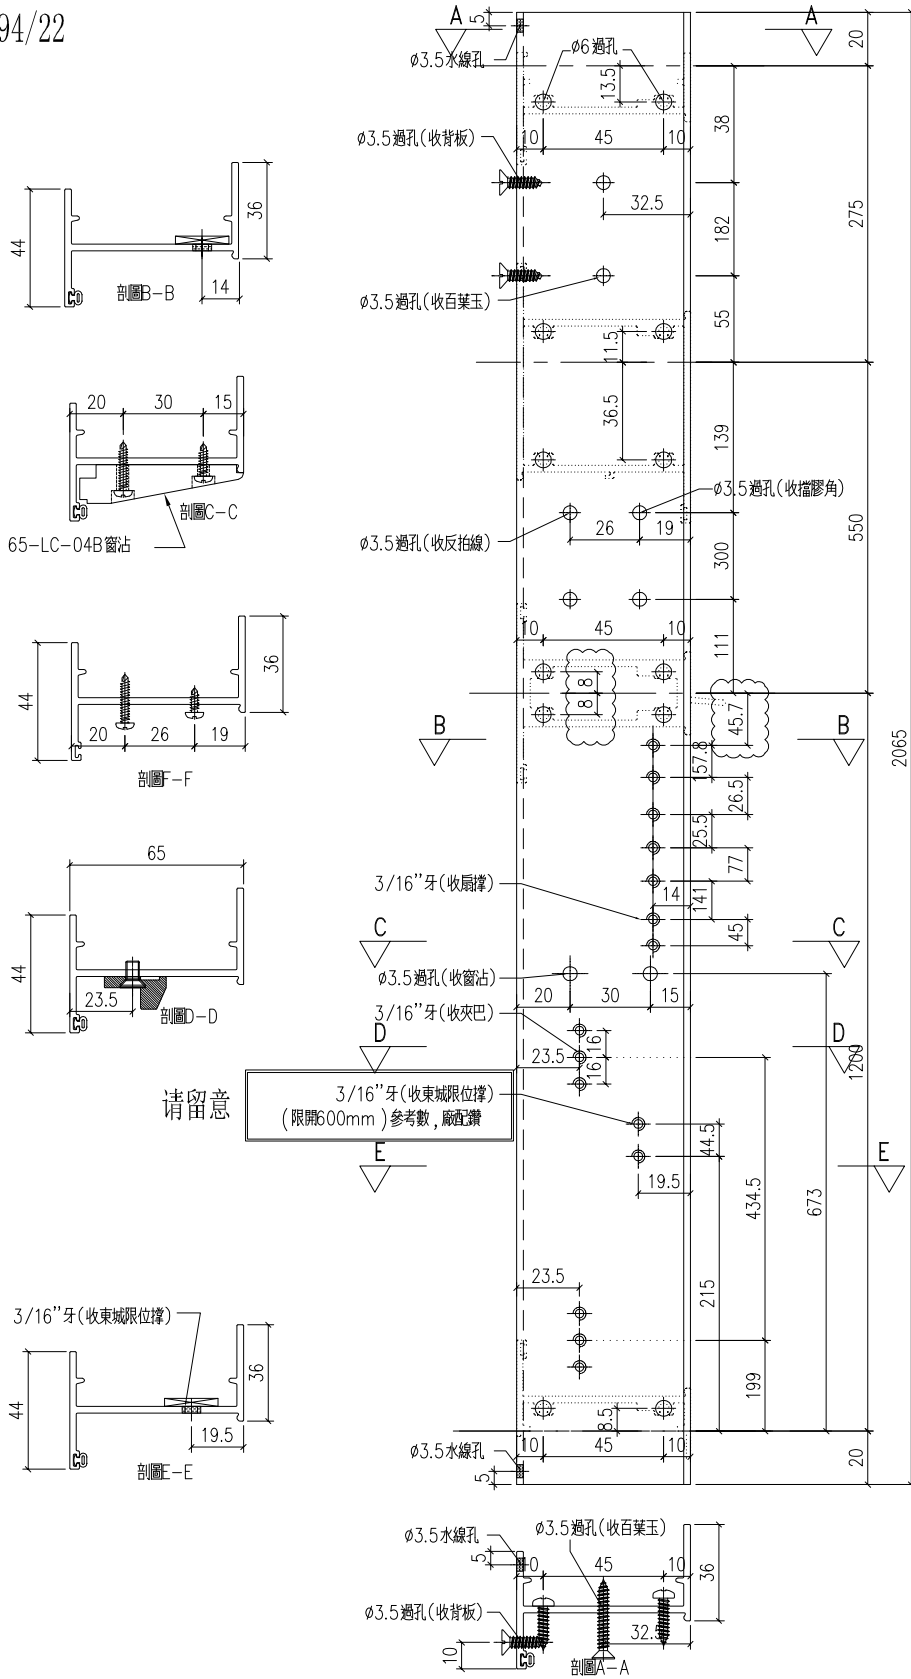

請留意  
 3/16"牙(收東城限位撐)  
 (限開600mm)參考數,廠直鑽


工程號	J-857	地盤	啟德6552	附 件
名稱	生邊企		採用	
材料	X86177		地盤	
顏色	深灰色		工廠	



 美特鋁質有限公司 MIDI Aluminium Fabricator Ltd.				類別	物料號			
修改	A	-		制圖	HHQ	2022.4.15	圖號	J857-KBQ-4R
日期	5.12	-		復核	WLQ	2022.4.15	數量	
				批准			位置	

原EI/4594/22

加工數量 1

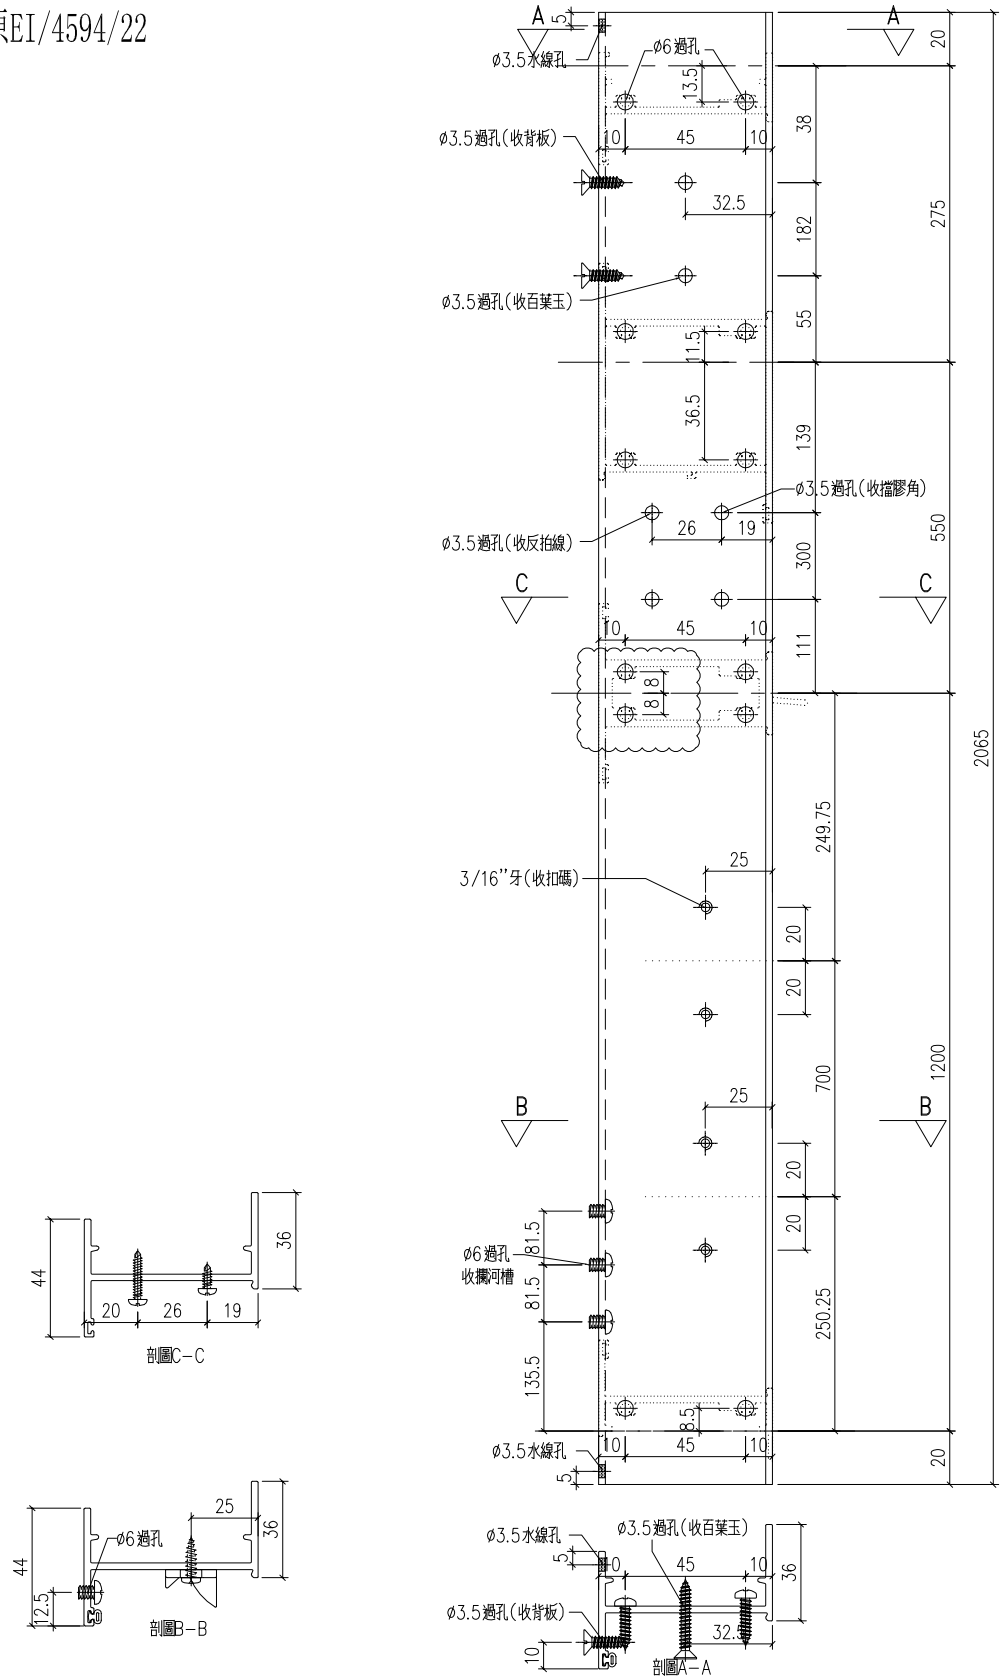


工程號	J-857	地盤	啟德6552	附 件
名稱	生邊企	採用		
材料	X86177	地盤		
顏色	深灰色	工廠		



 美特鋁質 有限公司 MIDI Aluminium Fabricator Ltd.				類別		物料號	
修改	A	B		制圖	HHQ	2022. 4. 15	圖號
日期	4. 21	5. 11		復核	WLQ	2022. 4. 15	數量
				批准			位置

加工數量 1

原EI/4594 B版次

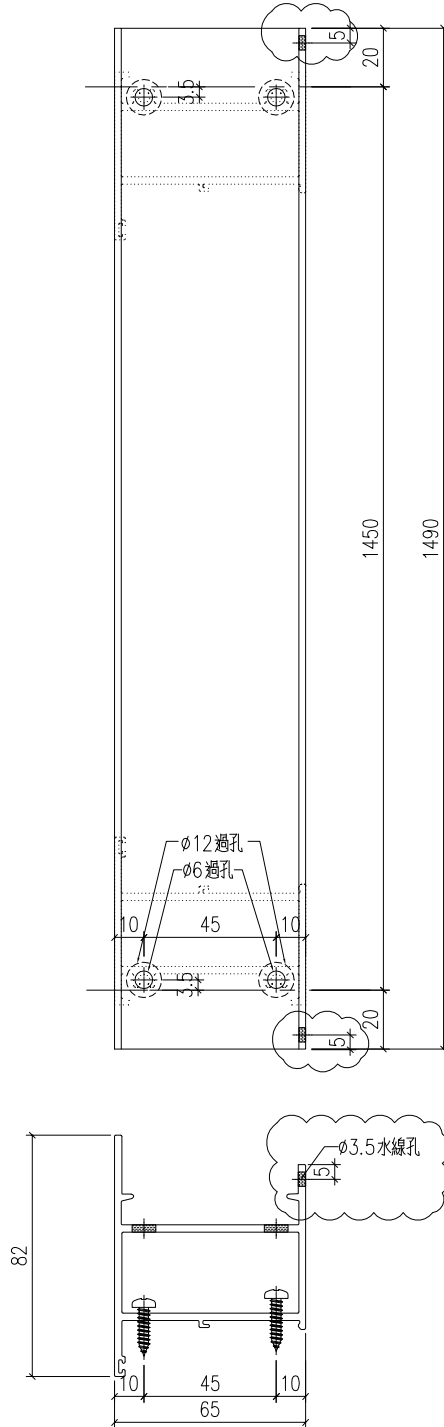

工程號	J-857	地盤	啟德6552	附 件
名稱	梗邊企-空腔		採用	
材料	X86179		地盤	
顏色	深灰色		工廠	





美特鋁質 有限公司  
MIDI Aluminium Fabricator Ltd.

類別		物料號		
制圖	HHQ	2022. 4. 15	圖號	J857-GBQ-1R
復核	WLQ	2022. 4. 15	數量	
批准			位置	

修改	A	B		
日期	4. 21	5. 11		

加工數量 1

原EI/4594 B版次

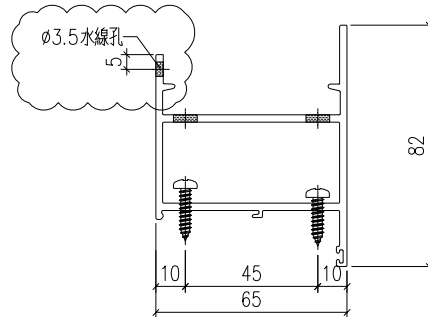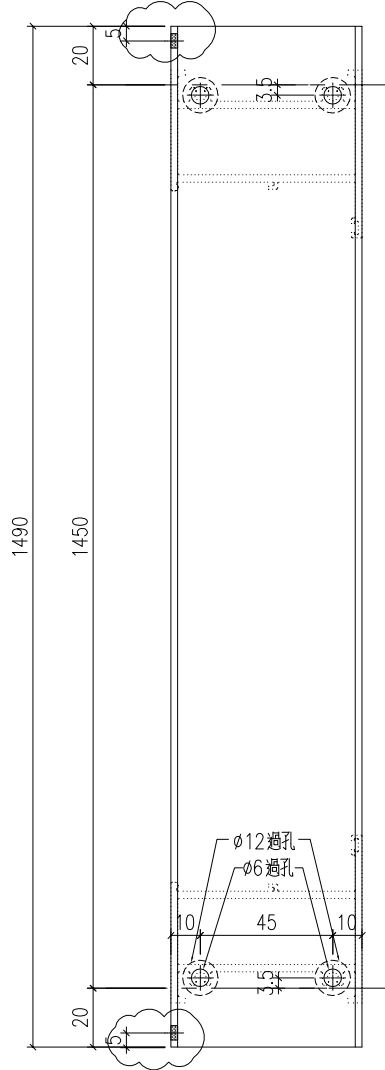

工程號	J-857	地盤	啟德6552	附 件
名稱	梗邊企-空腔		採用	
材料	X86179		地盤	
顏色	深灰色		工廠	





美特鋁質 有限公司  
MIDI Aluminium Fabricator Ltd.

類別		物料號	
制圖	HHQ	2022. 4. 15	圖號 J857-GBQ-3L
復核	WLQ	2022. 4. 15	數量
批准			位置

修改	A	B	
日期	4. 21	5. 11	

加工數量 1

原EI/4594 B版次

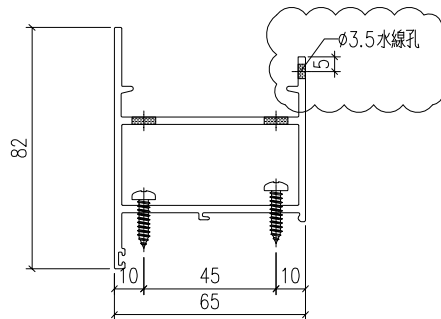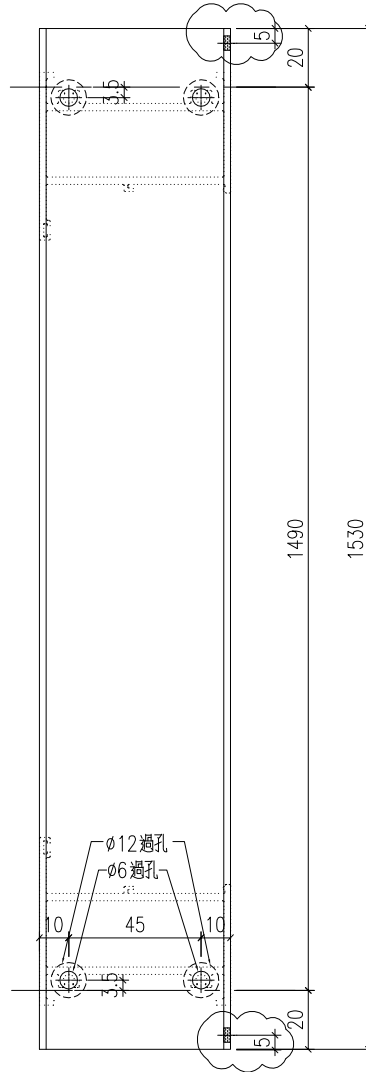



工程號	J-857	地盤	啟德6552
名稱	梗邊企-空腔	採用	
材料	X86179	地盤	
顏色	深灰色	工廠	

附件

 美特鋁質 有限公司 MIDI Aluminium Fabricator Ltd.				類別		物料號	
修改	A	B		制圖	HHQ	2022. 4. 15	圖號 J857-GBQ-3R
日期	4. 21	5. 11		復核	WLQ	2022. 4. 15	數量
				批准			位置

加工數量 1

原EI/4594 B版次

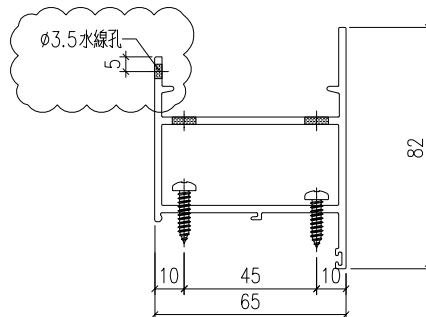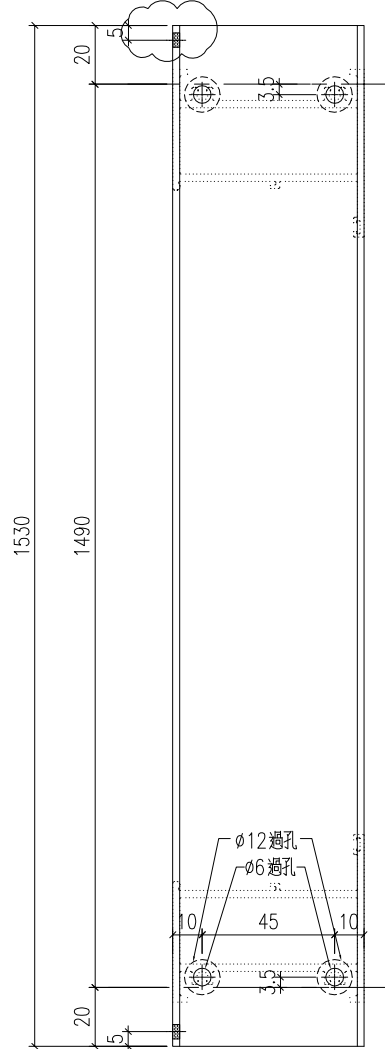

工程號	J-857	地盤	啟德6552	附 件
名稱	梗邊企-空腔		採用	
材料	X86179		地盤	
顏色	深灰色		工廠	



美特鋁質 有限公司  
MIDI Aluminium Fabricator Ltd.


類別		物料號	
制圖	HHQ	2022. 4. 15	圖號 J857-GBQ-4R
復核	WLQ	2022. 4. 15	數量
批准			位置

修改  
日期

A	-		
5.11	-		

加工數量 23

原EI/4594/22

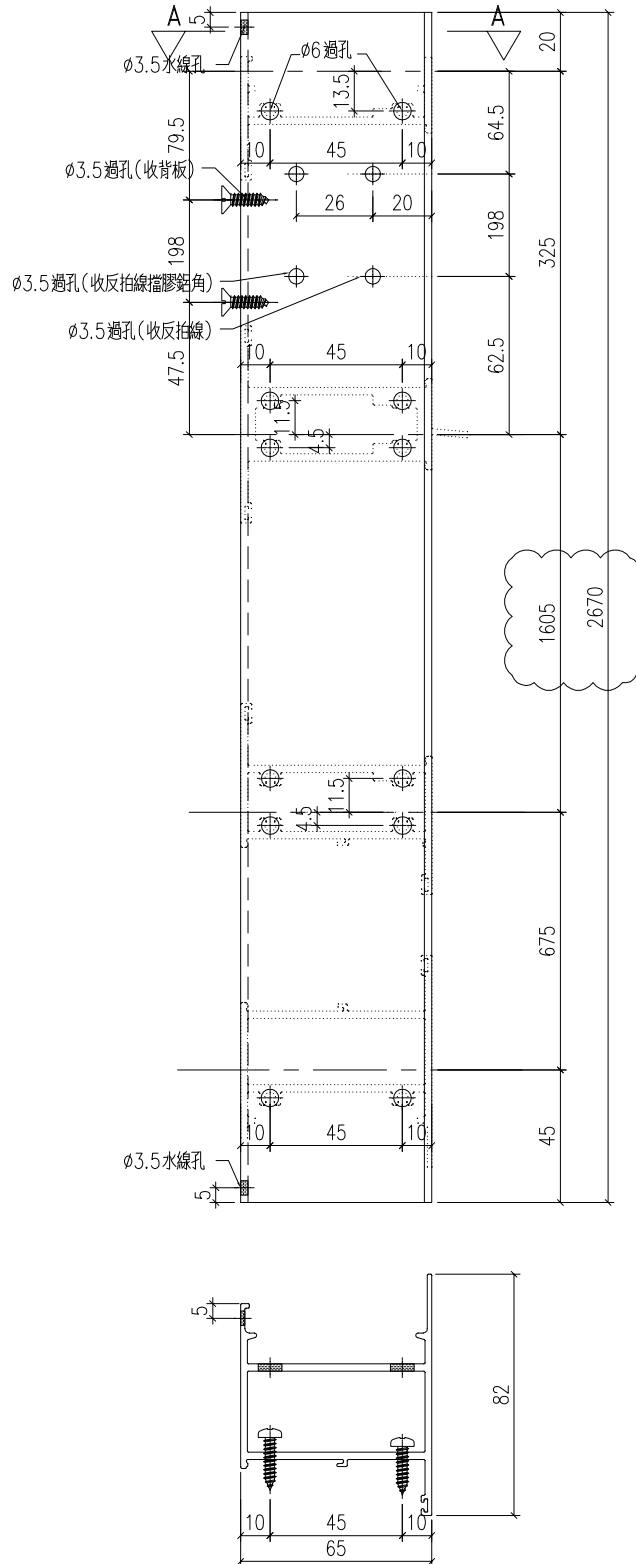



工程號	J-857	地盤	啟德6552
名稱	梗邊企-空腔		採用
材料	X86179		地盤
顏色	深灰色		工廠

附件

 美特鋁質 有限公司 MIDI Aluminium Fabricator Ltd.				類別		物料號	
修改	A	-		制圖	HHQ	2022. 4. 15	圖號 J857-JT1
日期	5. 11	-		復核	WLQ	2022. 4. 15	數量
				批准			位置


原EI/4594/22

加工數量 2

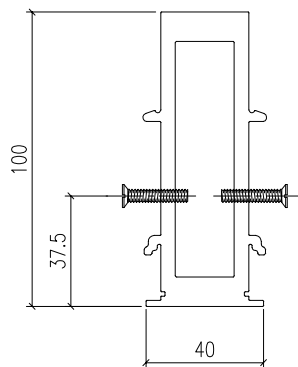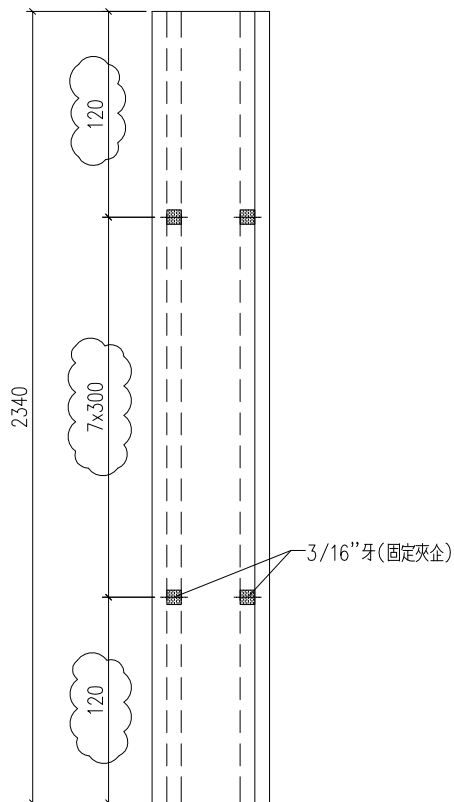

工程號	J-857	地盤	啟德6552	附 件
名稱	夾通	採用		
材料	X86180	地盤		
顏色	深灰色	工廠		

 美特鋁質 有限公司 MIDI Aluminium Fabricator Ltd.				類別		物料號	
修改	A	-		制圖	HHQ	2022.4.15	圖號 AW19-BYD1
日期	5.12	-		復核	WLQ	2022.4.15	數量 23
				批准			位置

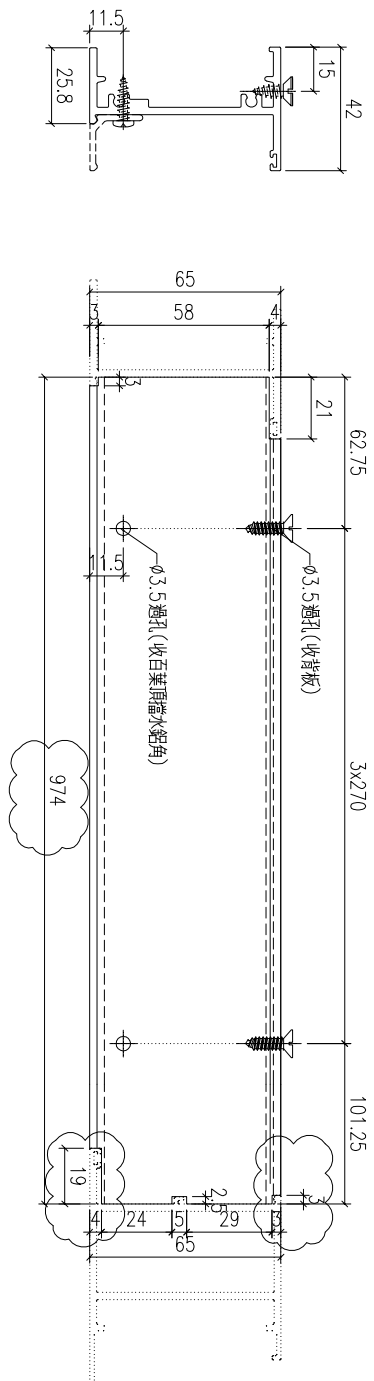

原E1/4594/22

工程號	J-857	地盤	啟德6552	附 件
名稱	百叶顶横		採用	
材料	X86183		地盤	
顏色	深灰色		工廠	






美特鋁質 有限公司  
MIDI Aluminium Fabricator Ltd.

類別		物料號	
制圖	HHQ	2022. 4. 15	圖號 AWP2-SD1
復核	WLQ	2022. 4. 15	數量
批准			位置

修改	A	-	
日期	5. 12	-	

物料編號	長度 L	數量
AWP2-SD1	499	1

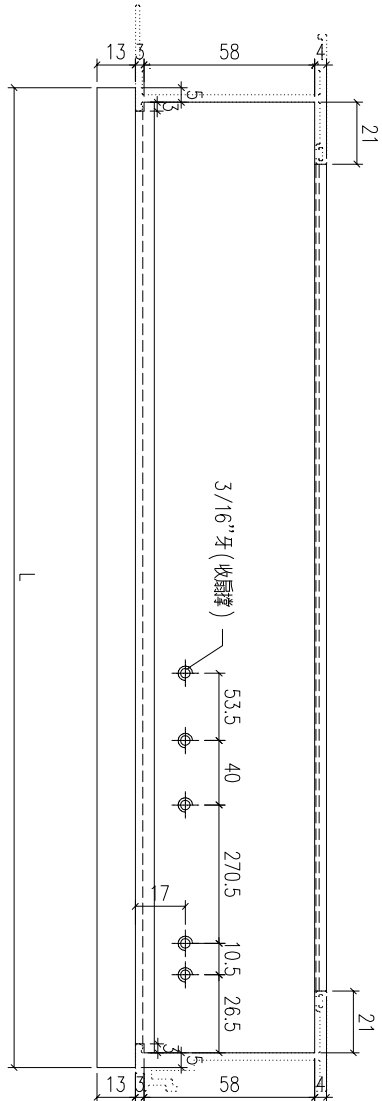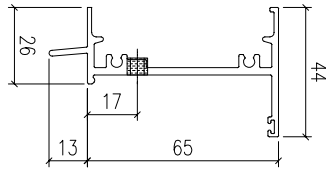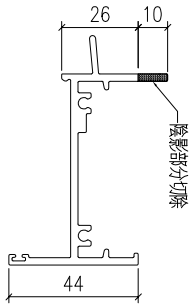

原E1/4594/22




工程號	J-857	地盤	啟德6552
名稱	生頂橫	採用	
材料	X86181	地盤	
顏色	深灰色	工廠	

附件



 美特鋁質 有限公司 MIDI Aluminium Fabricator Ltd.				類別		物料號	
修改	A	-		制圖	HHQ	2022. 4. 15	圖號
日期	5. 12	-		復核	WLQ	2022. 4. 15	數量
				批准			位置

物料編號		數量	
AWP5-SD1		1	

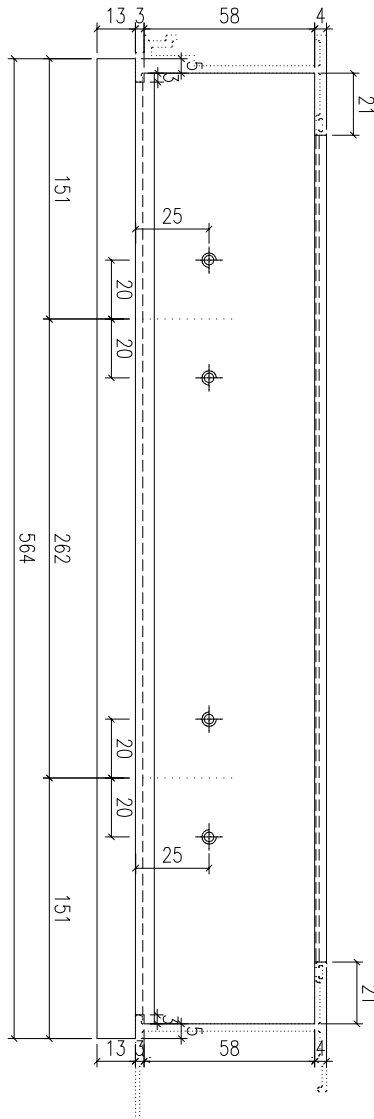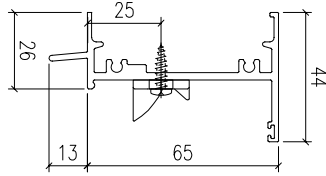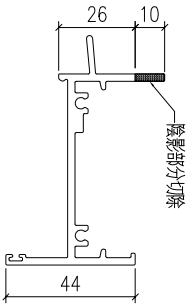


原E1/4594/22

工程號	J-857	地盤	啟德6552	附 件
名稱	生頂橫	採用		
材料	X86181	地盤		
顏色	深灰色	工廠		

 美特鋁質 有限公司 MIDI Aluminium Fabricator Ltd.				類別		物料號	
修改	A	-		制圖	HHQ	2022. 4. 15	圖號
日期	5. 12	-		復核	WLQ	2022. 4. 15	數量
				批准			位置




原E1/4594/22

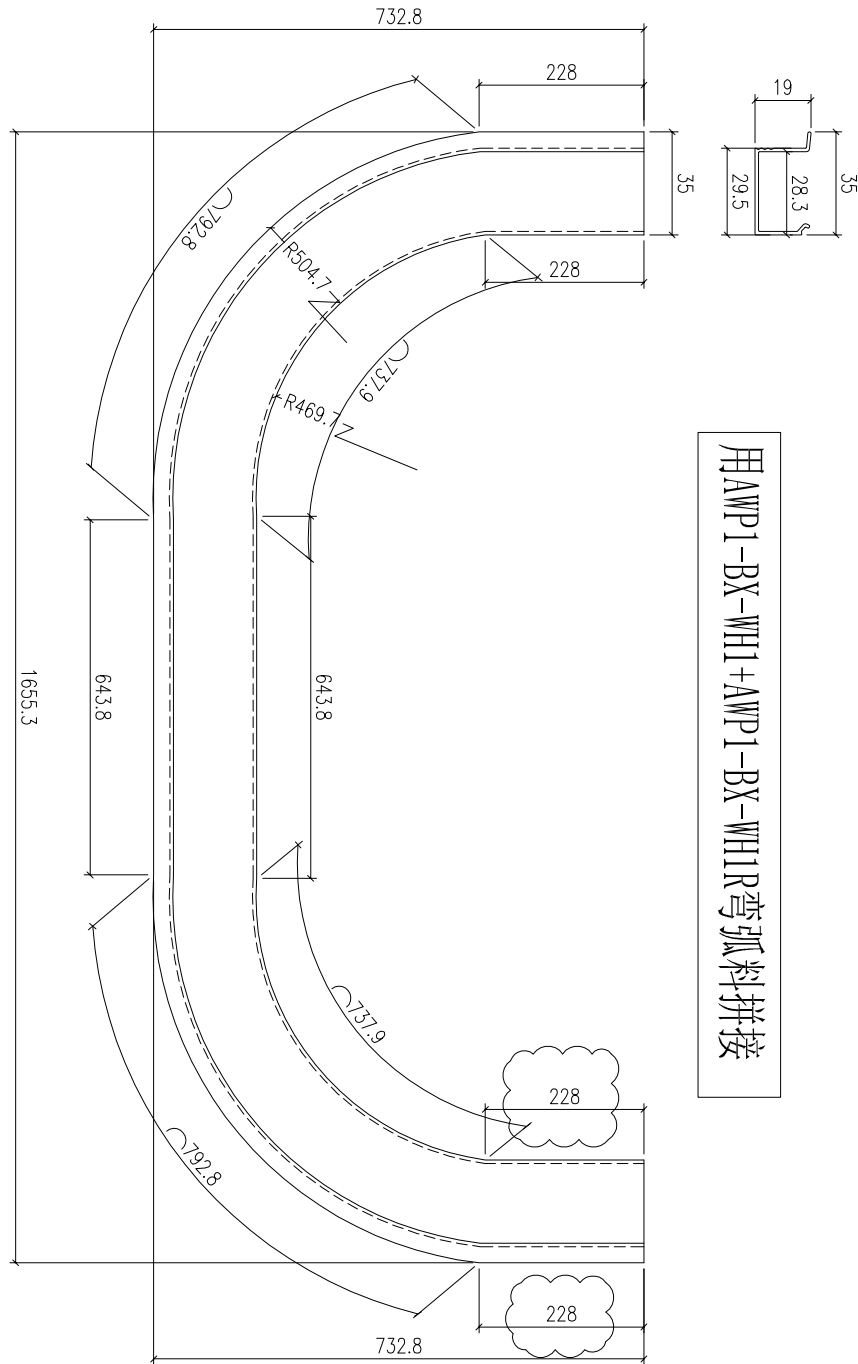

物料編號	長度 L	數量
AMP1-BX1	見圖	2

工程號	J-857	地盤	啟德6552	附 件
名稱	玻璃線	採用		
材料	X85966	地盤		
顏色	深灰色	工廠		

 美特鋁質 有限公司 MIDI Aluminium Fabricator Ltd.			類別		物料號		
修改	A	-	制圖	HHQ	2022. 4. 15	圖號	AW34-SZH1
日期	5. 11	-	復核	WLQ	2022. 4. 15	數量	原編號: AW12-SZH2
			批准			位置	

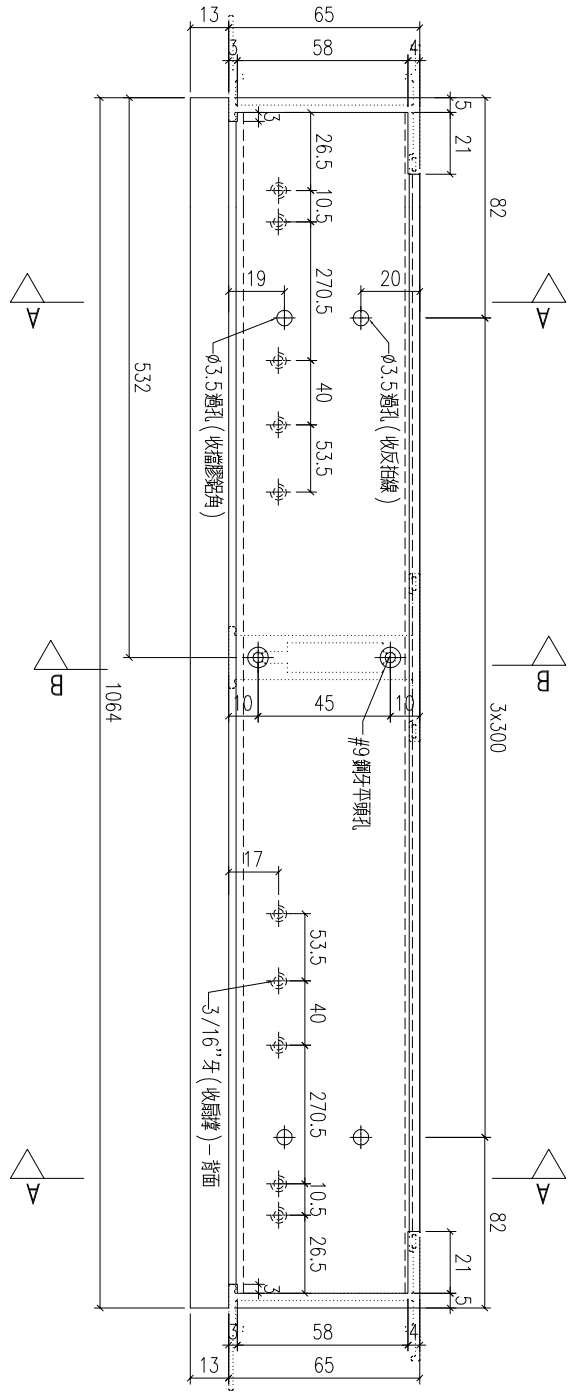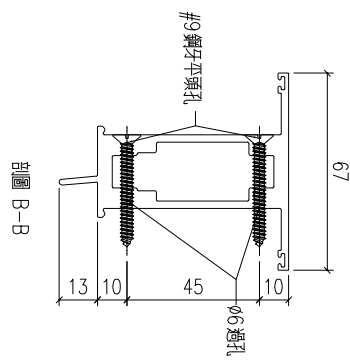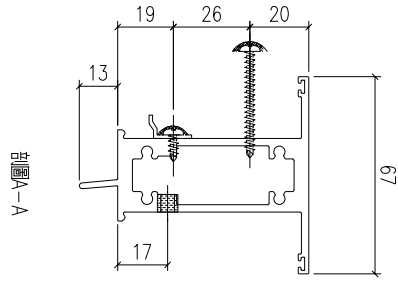

物料編號	數量
AW34-SZH1	1

原E1/4594/22





工程號	AW34-SZH1	地盤	啟德6552	附件
名稱	上生下生中橫		採用	
材料	X85970		地盤	
顏色	深灰色		工廠	



美特鋁質 有限公司  
MIDI Aluminium Fabricator Ltd.

類別		物料號	
制圖	HHQ	2022.4.15	圖號 AW09-SZH1
復核	WLQ	2022.4.15	數量
批准			位置

修改	A	-	
日期	5.11	-	

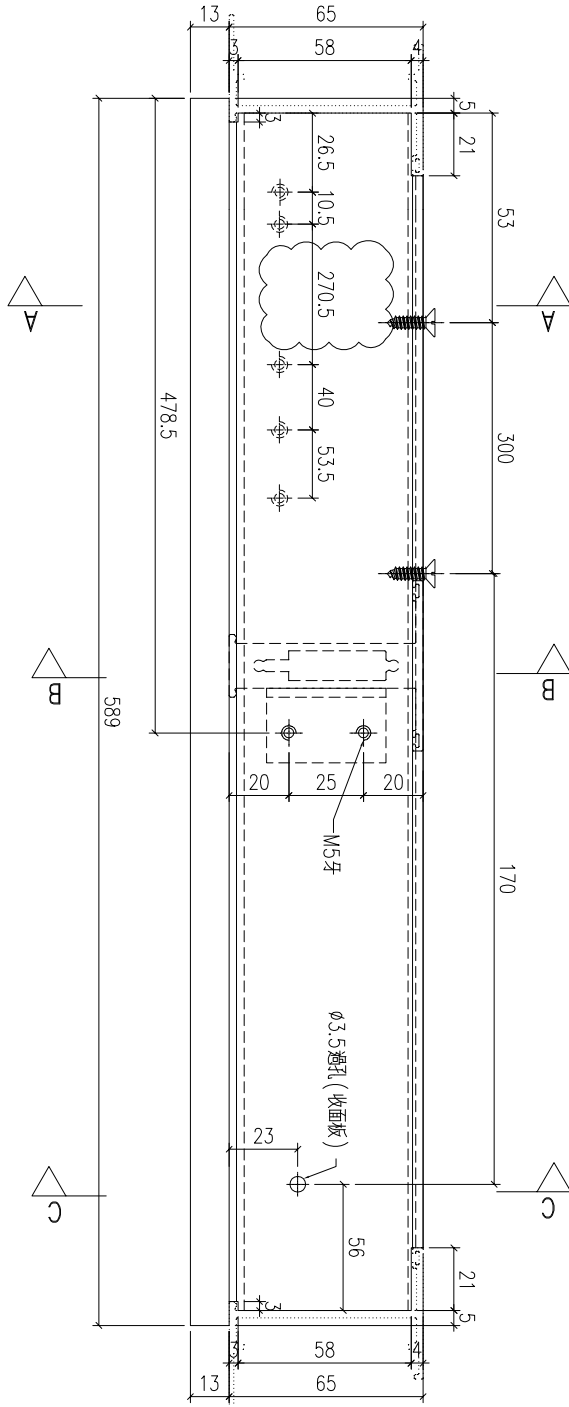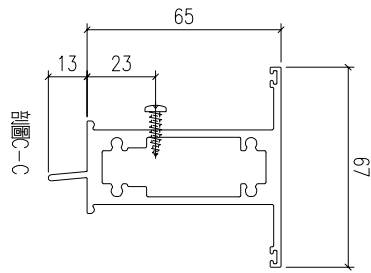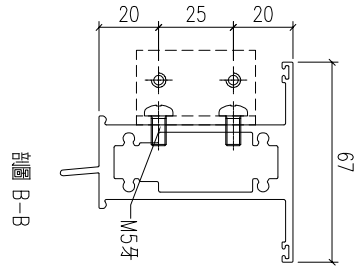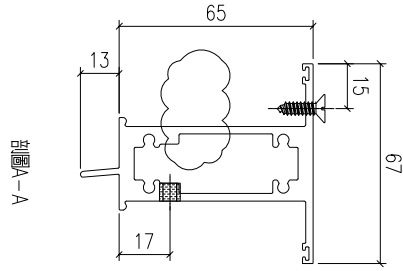

物料編號	AW09-SZH1	數量	27

原E1/4594/22

工程號	J-857	地盤	啟德6552
名稱	上生下生中橫		採用
材料	X85970		地盤
顏色	深灰色		工廠


附件



美特鋁質 有限公司  
MIDI Aluminium Fabricator Ltd.

類別		物料號	
制圖	HHQ	2022. 4. 15	圖號 AWP3-SZH1
復核	WLQ	2022. 4. 15	數量
批准			位置

修改	A	-	
日期	5. 11	-	

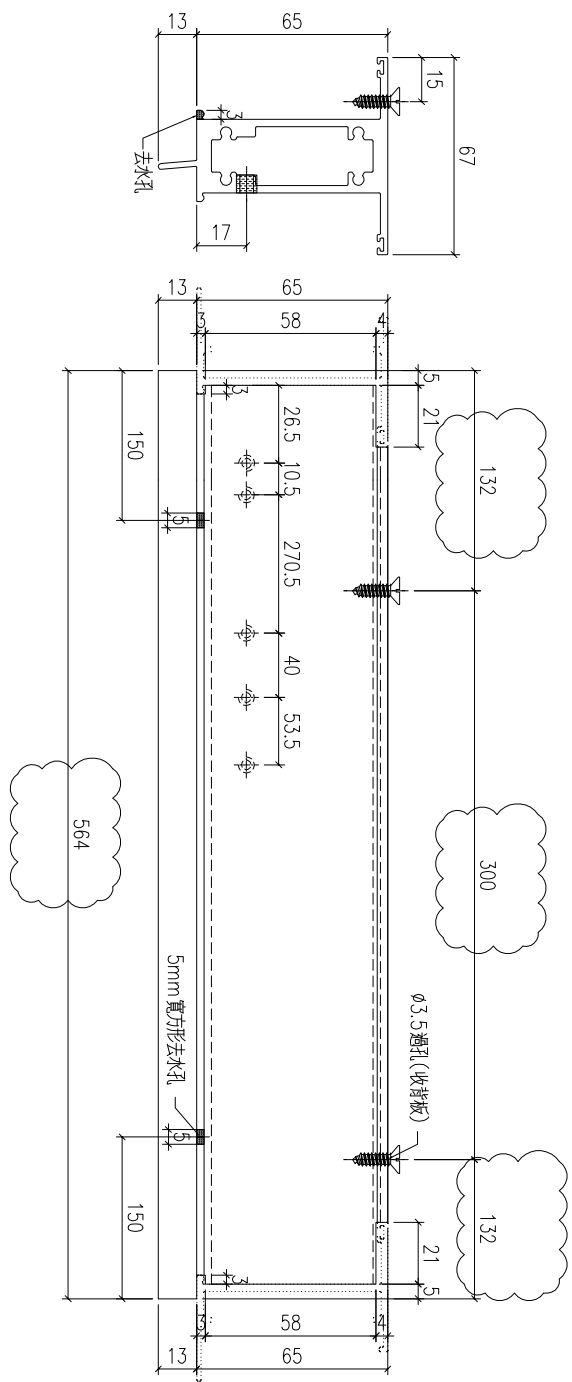

物料編號	數量
AWP3-SZH1	6

原E1/4594/22

工程號	J-857	地盤	啟德6552
名稱	上生下生中橫	採用	
材料	X85970	地盤	
顏色	深灰色	工廠	


附件	





類別		物料號	
制圖	HHQ	2022.4.15	圖號 AW19-SZH1
復核	WLQ	2022.4.15	數量
批准			位置

修改	A	-	
日期	5.11	-	

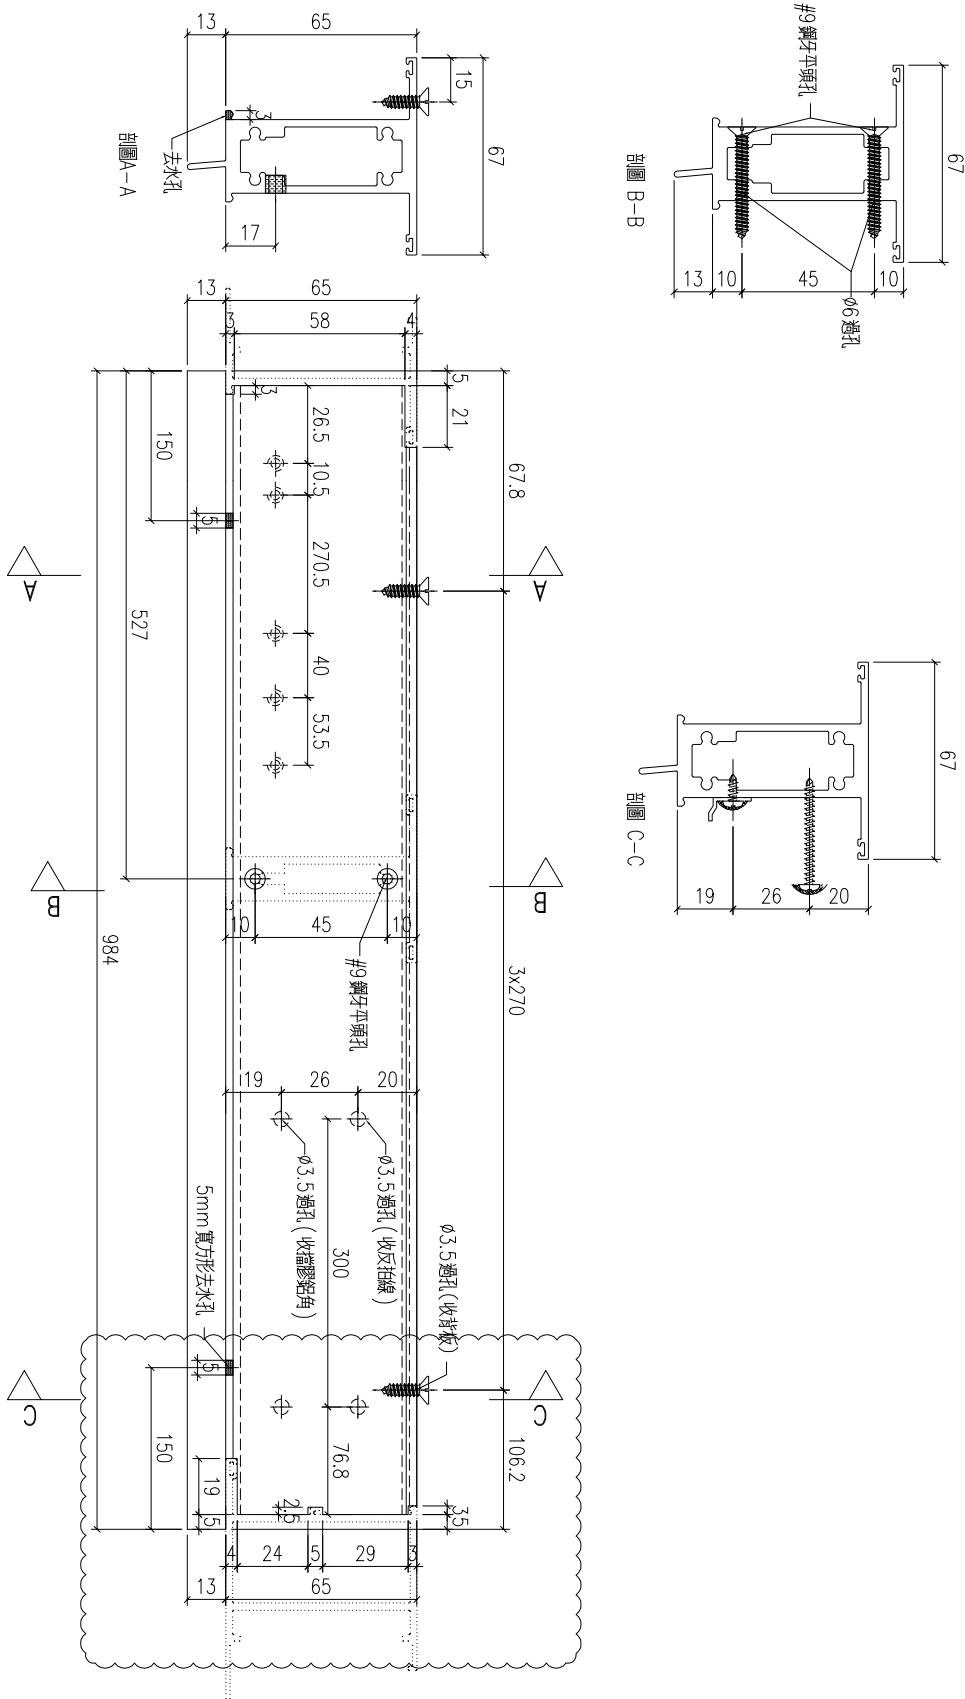

物料編號	AW19-SZH1	數量	23

工程號	J-857	地盤	啟德6552
名稱	上生下生中橫	採用	
材料	X85970	地盤	
顏色	深灰色	工廠	



附件	
----	--



美特鋁質 有限公司  
MIDI Aluminium Fabricator Ltd.

類別		物料號		
制圖	HHQ	2022.4.15	圖號	AW33-GZH1
復核	WLQ	2022.4.15	數量	
批准			位置	

修改	A	-		
日期	5.11	-		

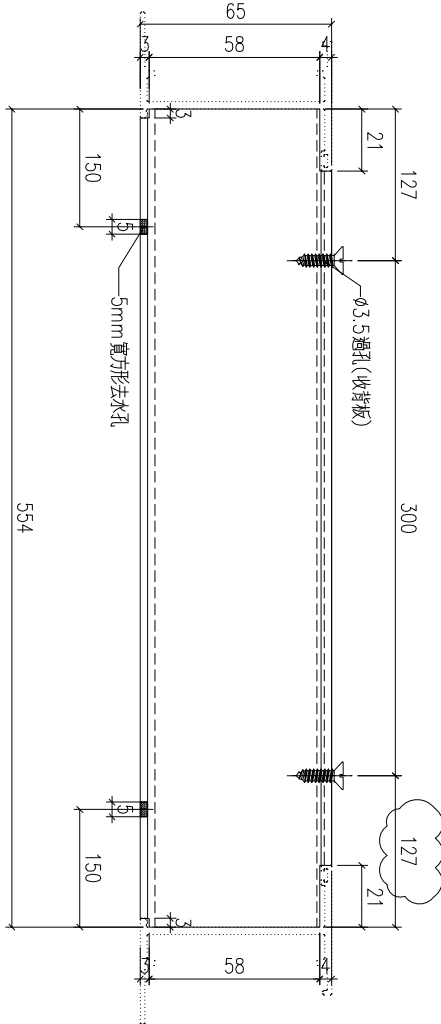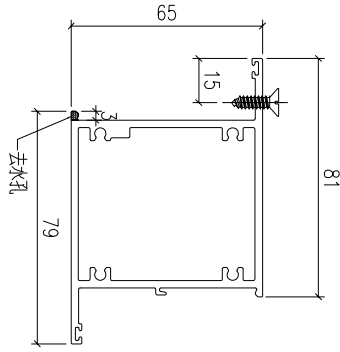

物料編號	AW33-GZH1	數量	3						
------	-----------	----	---	--	--	--	--	--	--

原E1/4594/22

工程號	J-857	地盤	啟德6552	附 件
名稱	上下下梗中橫		採用	
材料	X85965		地盤	
顏色	深灰色		工廠	




美特鋁質 有限公司  
MIDI Aluminium Fabricator Ltd.

類別  
制圖  
復核  
批准

物料料號  
2022.4.15  
2022.4.15

圖號  
AW19-GZH1  
數量  
位置

修改  
日期  
A  
5.11  
-  
-

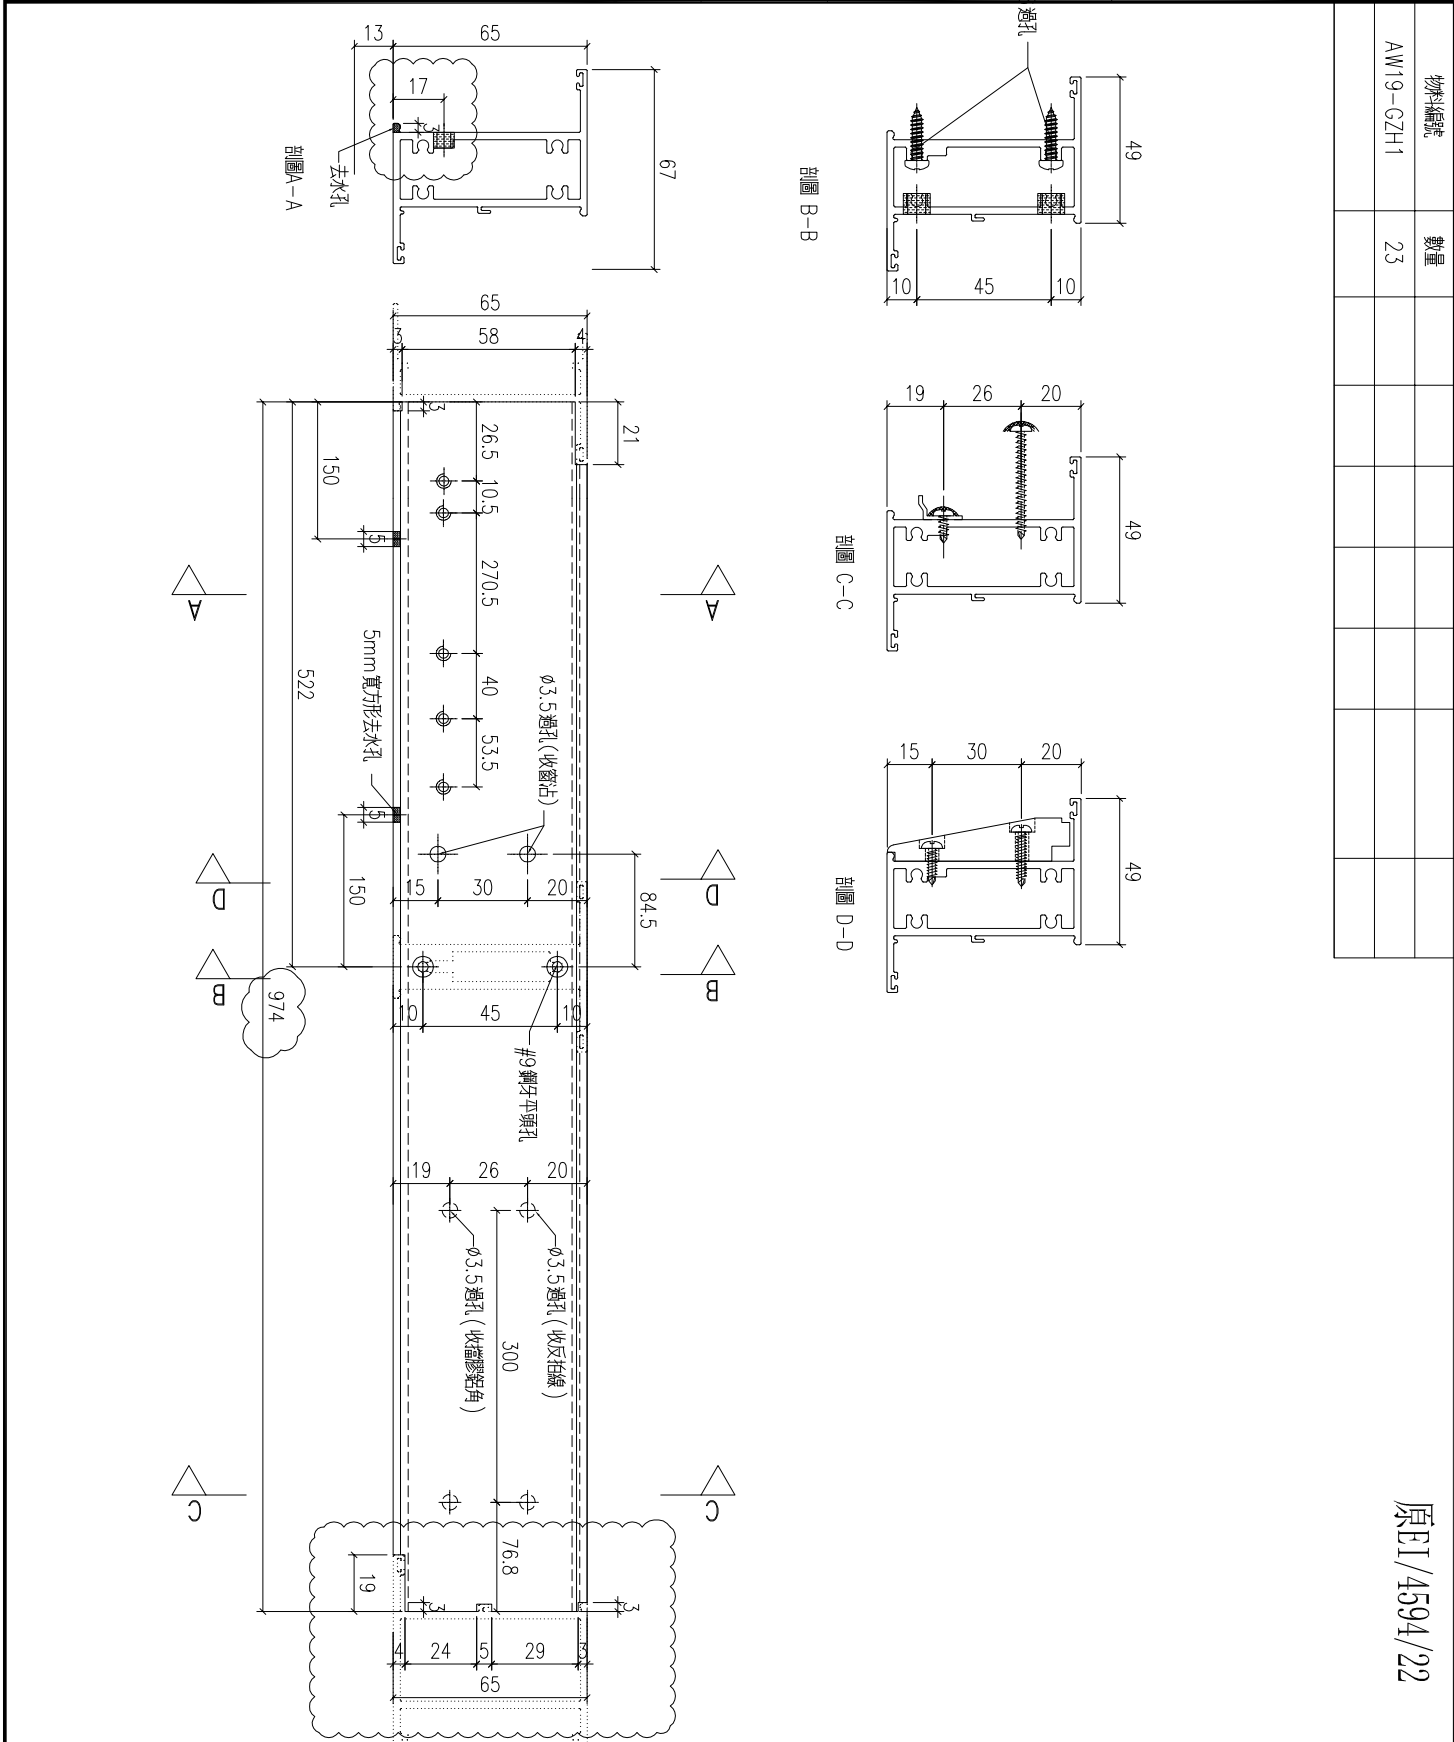


物料編號	數量
AW19-GZH1	23

原E1/4594/22




工程號	J-857	地盤	啟德6552
名稱	上生下生中橫		採用
材料	X86182		地盤
顏色	深灰色		工廠

附件	

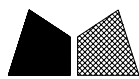

美特鋁質 有限公司  
MIDI Aluminium Fabricator Ltd.


類別		物料料號		
制圖	HHQ	2022. 4. 15	圖號	AW31-SDH1
修改	A	-	數量	
日期	5.11	-	位置	
復核	WLQ	2022. 4. 15		
批准				

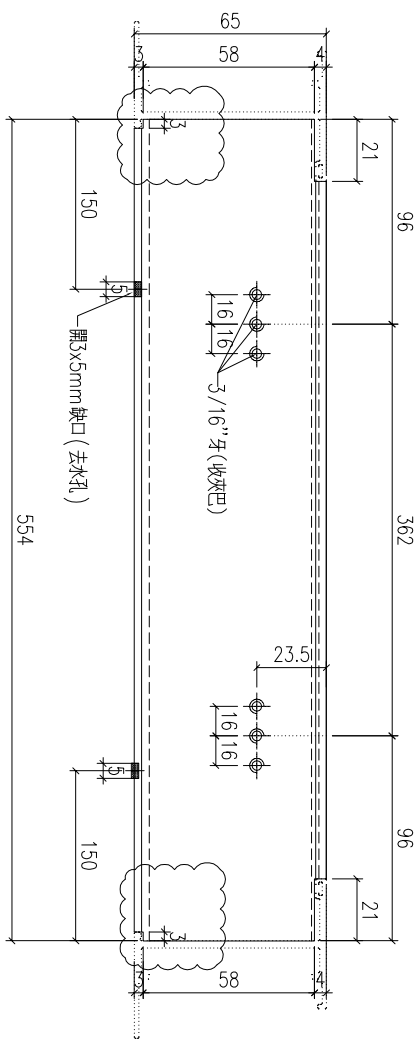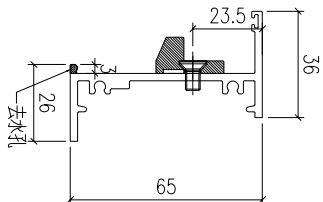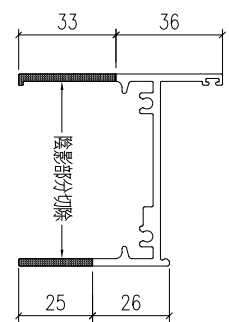

物料編號	數量						
AW31-SDH1	8						
AW33-SDH1	3						

原E1/4594/22


工程號	J-857	地盤	啟德6552	附 件
名稱	生底橫	採用		
材料	X86026	地盤		
顏色	深灰色	工廠		

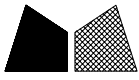

美特鋁質 有限公司  
MIDI Aluminium Fabricator Ltd.

類別		物料號	
制圖	HHQ	2022.4.15	圖號 AW32-SDH1
復核	WLQ	2022.4.15	數量
批准			位置

修改	A	-	
日期	5.11	-	

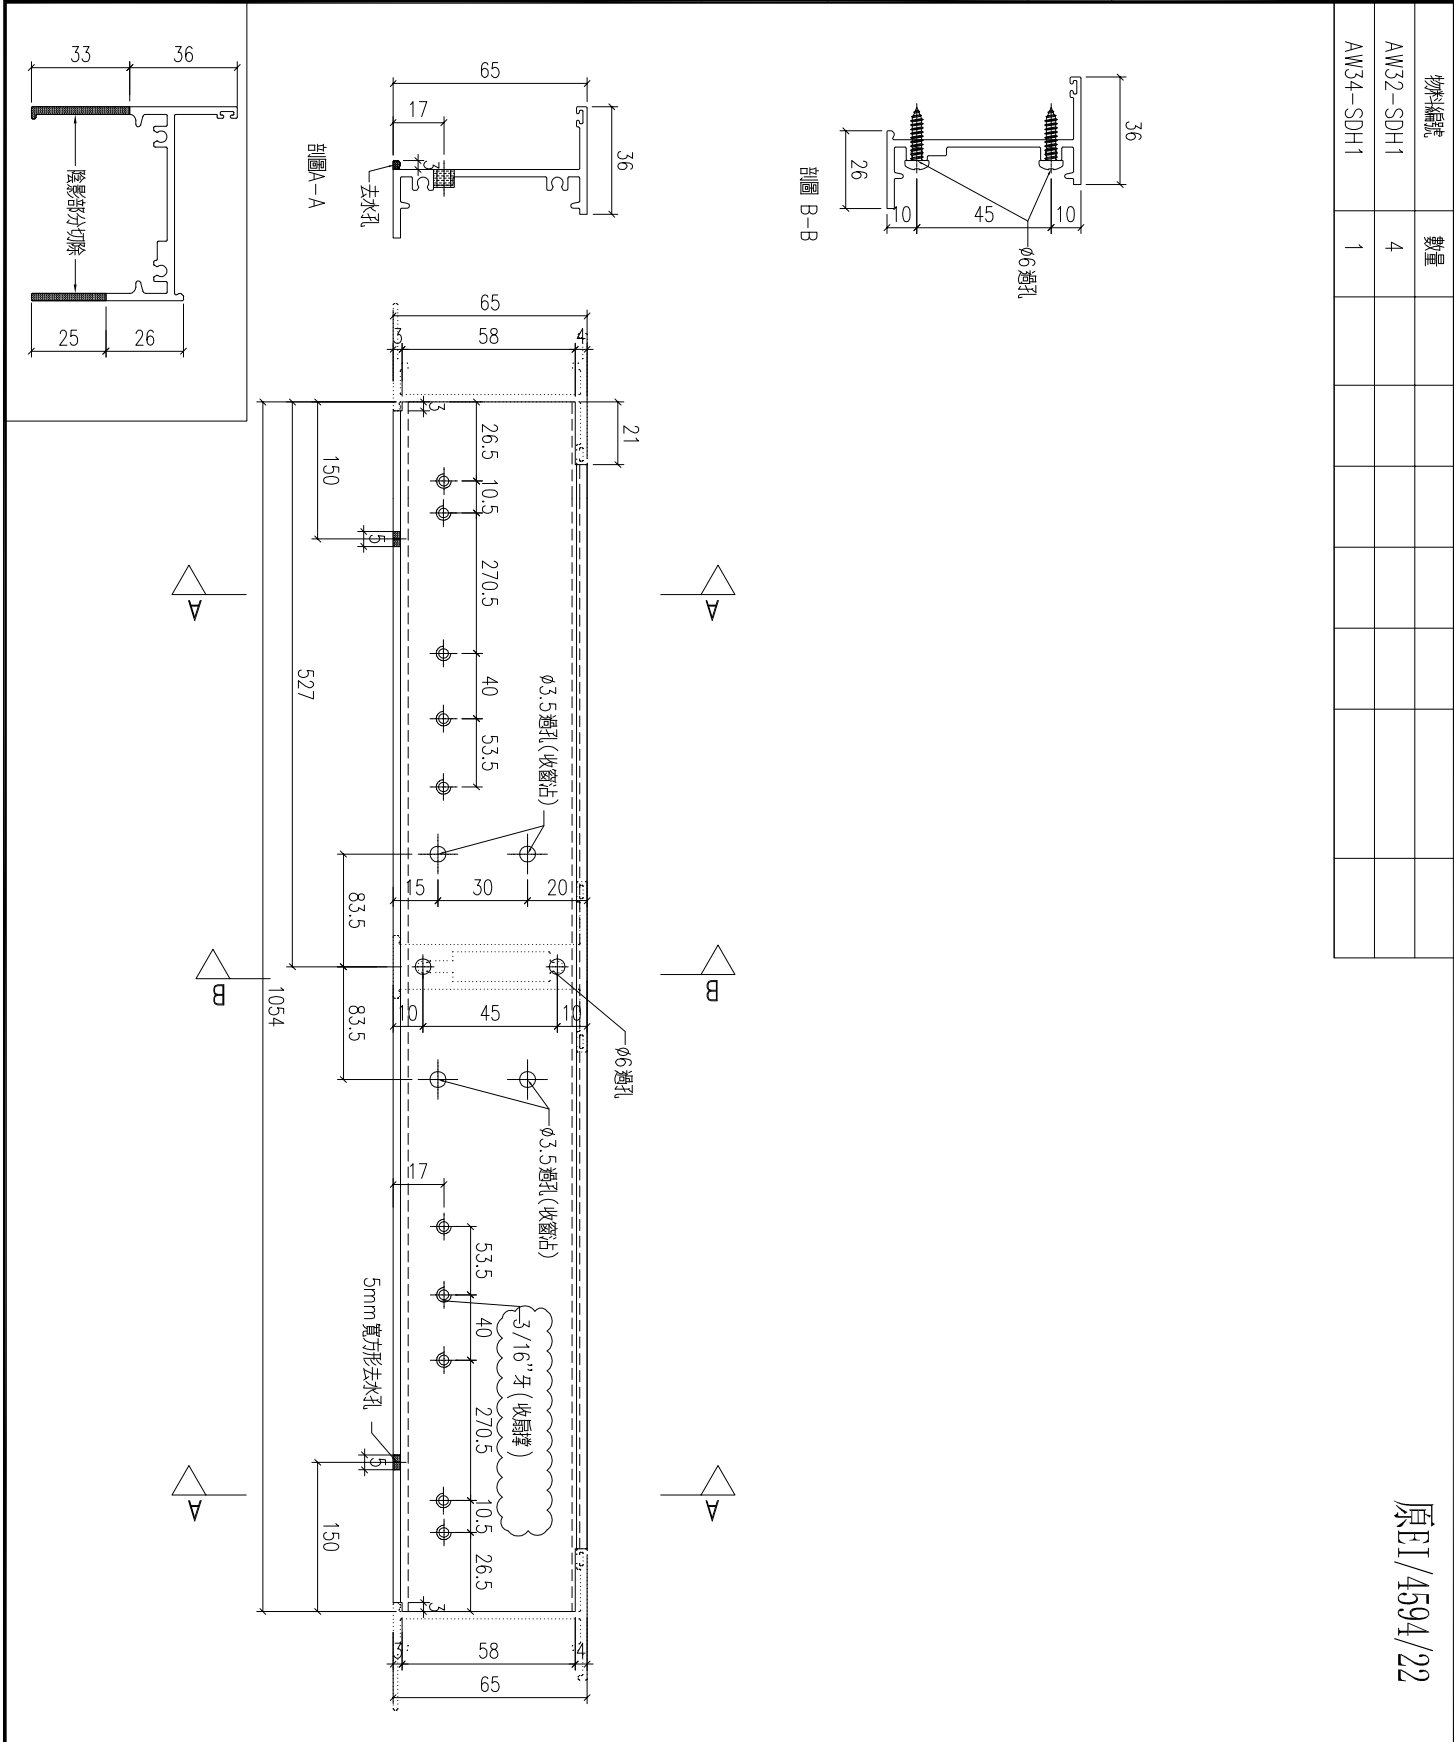


物料編號	數量
AW32-SDH1	4
AW34-SDH1	1

原E1/4594/22

工程號	J-857	地盤	啟德6552
名稱	生底橫	採用	
材料	X86026	地盤	
顏色	深灰色	工廠	

附件	
----	--


 美特鋁質 有限公司 MIDI Aluminium Fabricator Ltd.				類別		物料號	
修改	A	-		制圖	HHQ	2022. 4. 15	圖號 AWP4-SDH1
日期	5. 11	-		復核	WLQ	2022. 4. 15	數量
				批准			位置

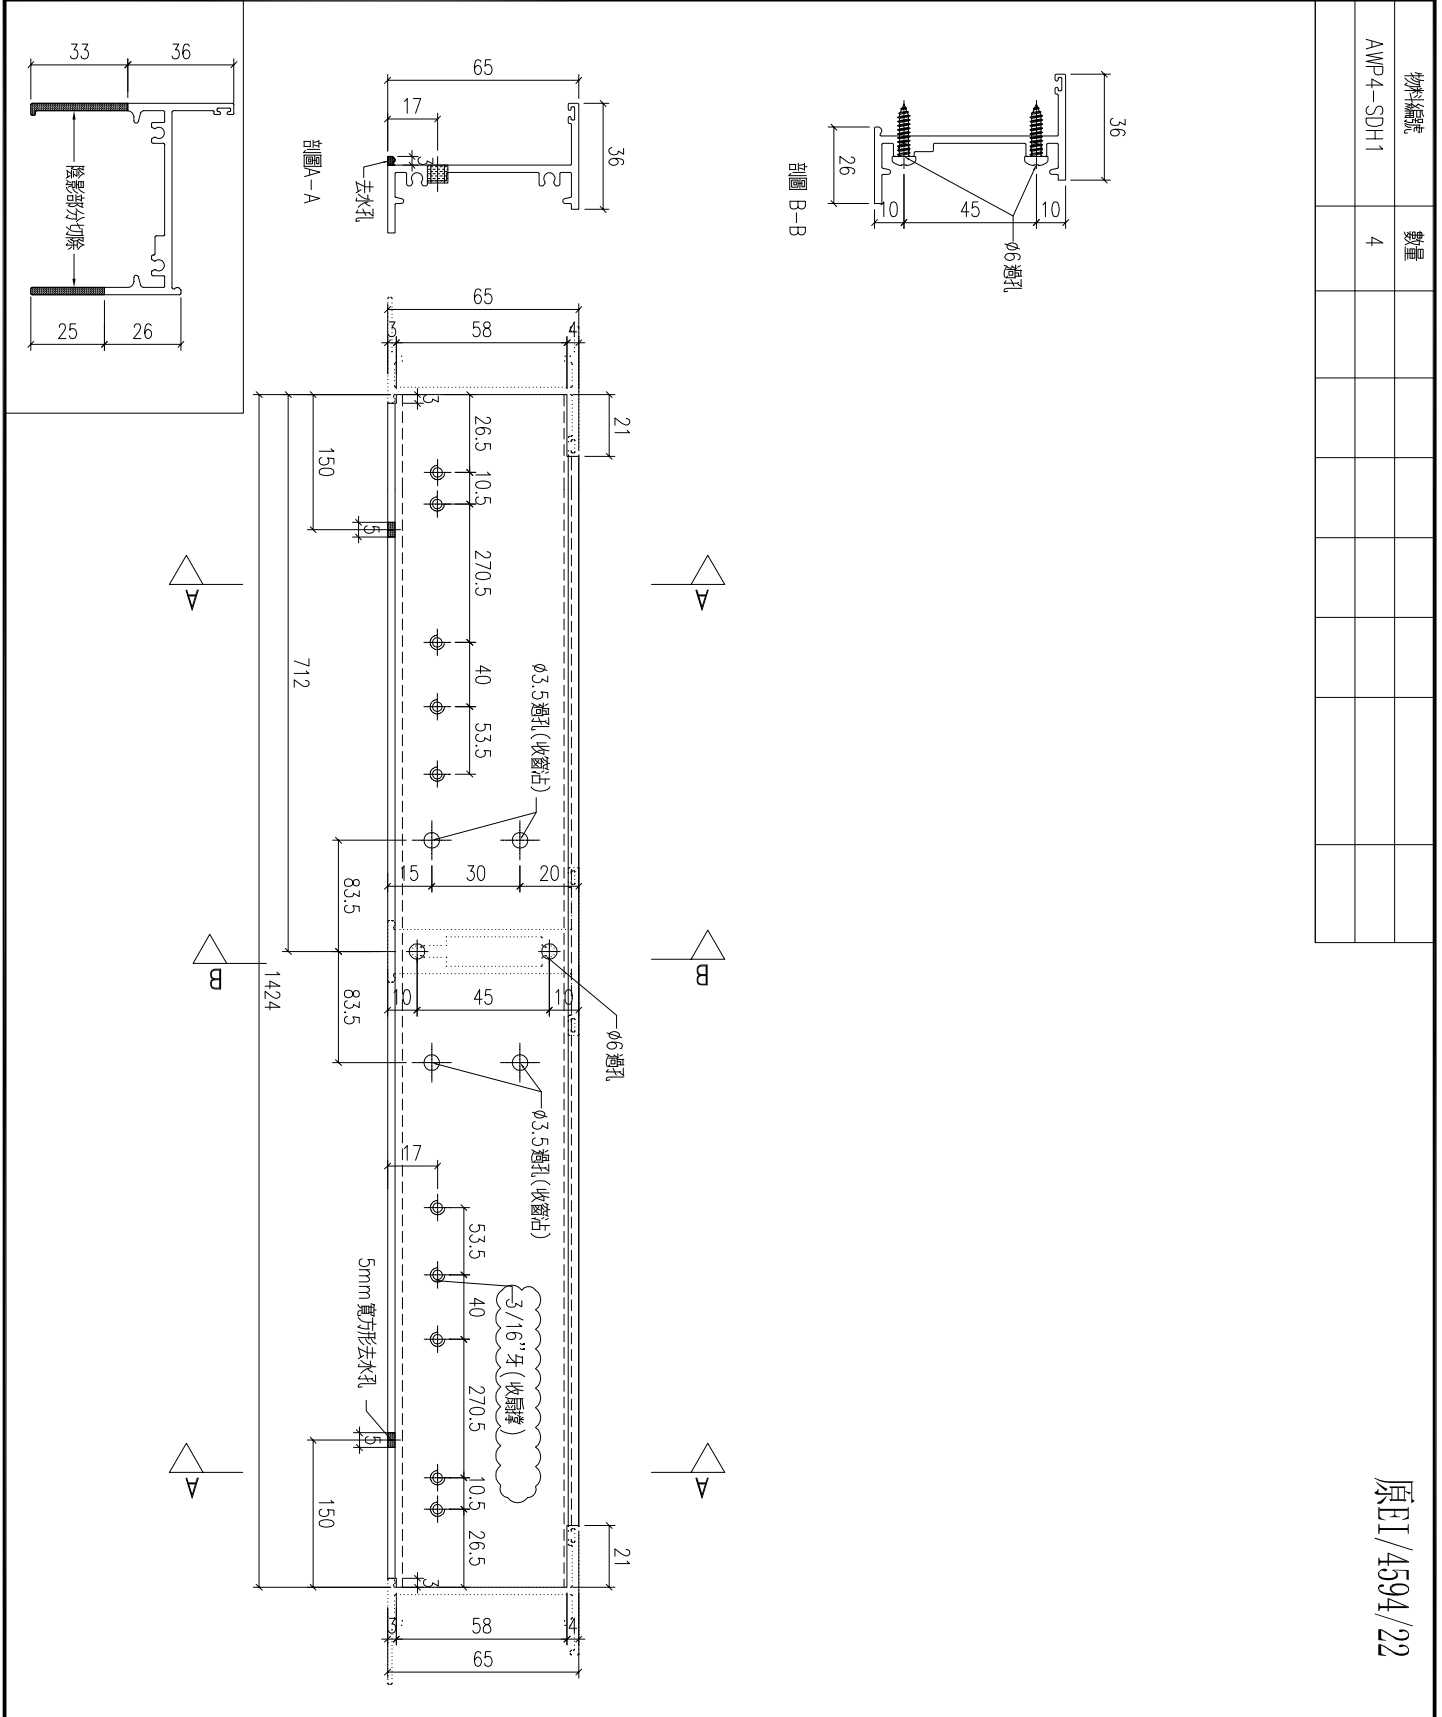

物料編號	數量
AWP4-SDH 1	4




原B1/4594/22

工程號	J-857	地盤	啟德6552	附件
名稱	生底橫	採用		
材料	X86026	地盤		
顏色	深灰色	工廠		

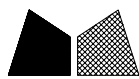

美特鋁質 有限公司  
MIDI Aluminium Fabricator Ltd.


類別		物料料號		
制圖	HHQ	2022. 4. 15	圖號	AWP5-SDH1
修改	A	-	數量	
日期	5.11	-	位置	
復核	WLQ	2022. 4. 15		
批准				

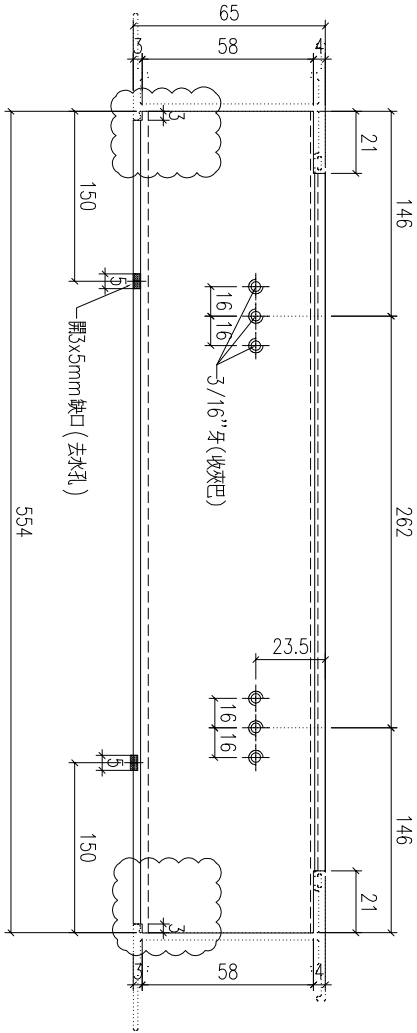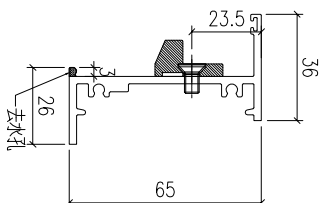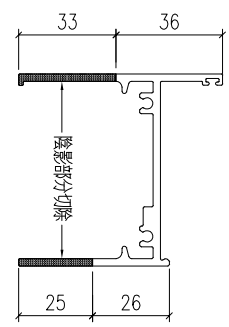

物料編號	數量						
AWP5-SDH1	1						




原E1/4594/22

工程號	J-857	地盤	啟德6552	附件
名稱	生底橫	採用		
材料	X86026	地盤		
顏色	深灰色	工廠		

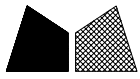

美特鋁質 有限公司  
MIDI Aluminium Fabricator Ltd.

類別		物料料號		
制圖	HHQ	2022. 4. 15	圖號	AW09-SDH1
修改	A	-	數量	
日期	5.11	-	位置	
復核	WLQ	2022. 4. 15		
批准				

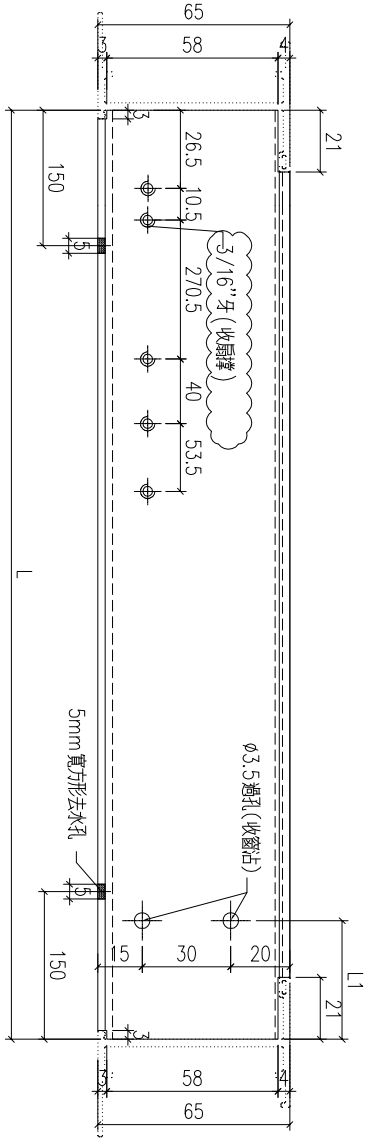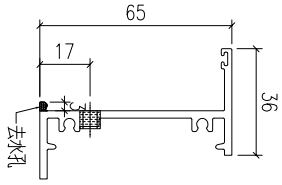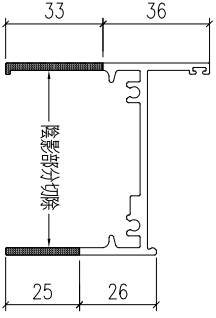




物料編號	數量	L	L1
AW09-SDH1	27	579	92
AW08-SDH1	27	554	76
AWP3-SDH1	6	554	76

原E1/4594/22

工程號	J-857	地盤	啟德6552
名稱	生底橫	採用	
材料	X86026	地盤	
顏色	深灰色	工廠	

附件

 美特鋁質 有限公司 MIDI Aluminium Fabricator Ltd.				類別		物料號	
修改	A	-		制圖	HHQ	2022. 4. 15	圖號
日期	5. 11	-		復核	WLQ	2022. 4. 15	數量
				批准			位置

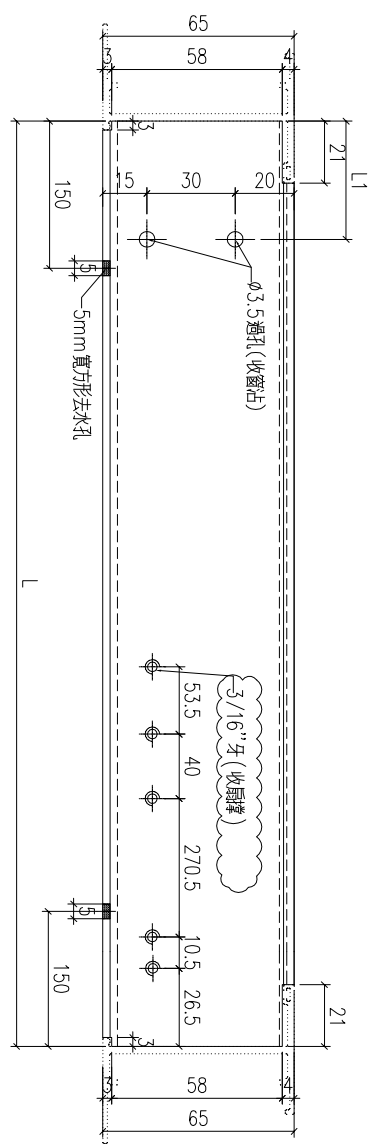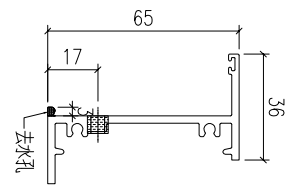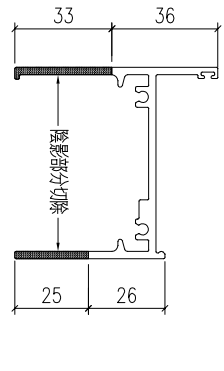


物料編號	數量	L	L1
AWP2-SDH1	1	489	56

原E1/4594/22

工程號	J-857	地盤	啟德6552	附 件
名稱	生底橫		採用	
材料	X86026		地盤	
顏色	深灰色		工廠	

 美特鋁質 有限公司 MIDI Aluminium Fabricator Ltd.				類別		物料號	
修改	A	-		制圖	HHQ	2022. 4. 15	圖號 J857-Q-FP1L
日期	5. 11	-		復核	WLQ	2022. 4. 15	數量 4
				批准			位置


原EI/4594/22

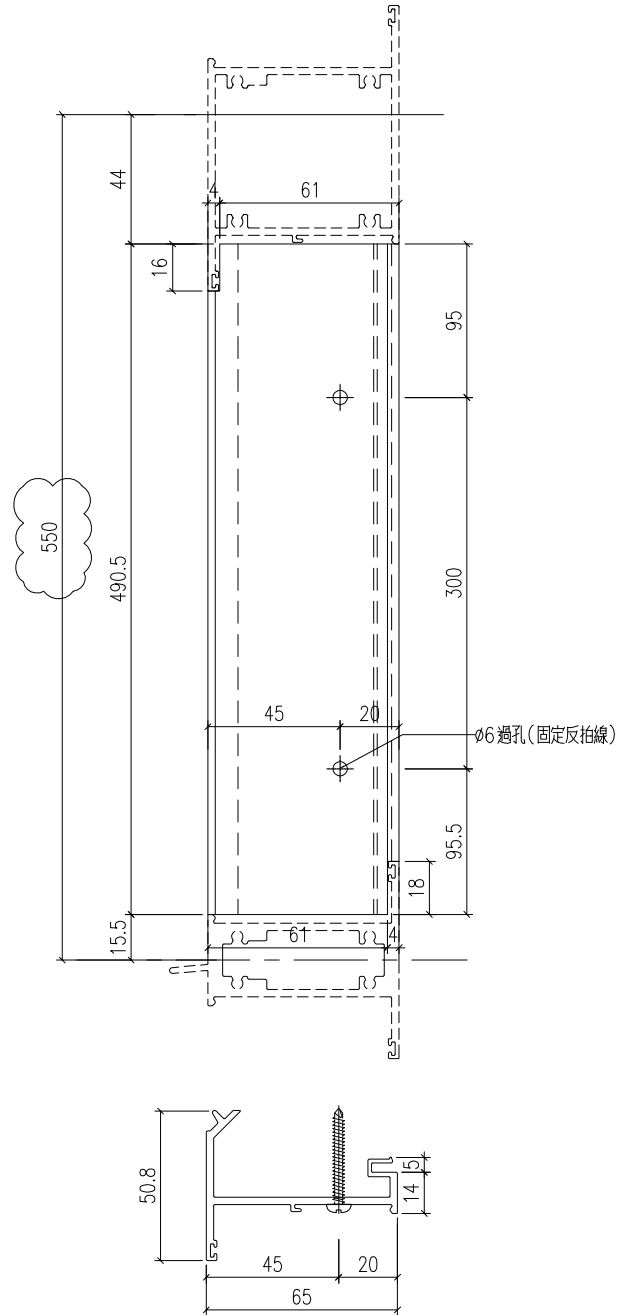


工程號	J-857	地盤	啟德6552	附 件
名稱	反拍線		採用	
材料	X86035		地盤	
顏色	深灰色		工廠	

 美特鋁質 有限公司 MIDI Aluminium Fabricator Ltd.				類別		物料號	
修改	A	-		制圖	HHQ	2022. 4. 15	圖號 J857-Q-FP1R
日期	5. 11	-		復核	WLQ	2022. 4. 15	數量 4
				批准			位置

原EI/4594/22

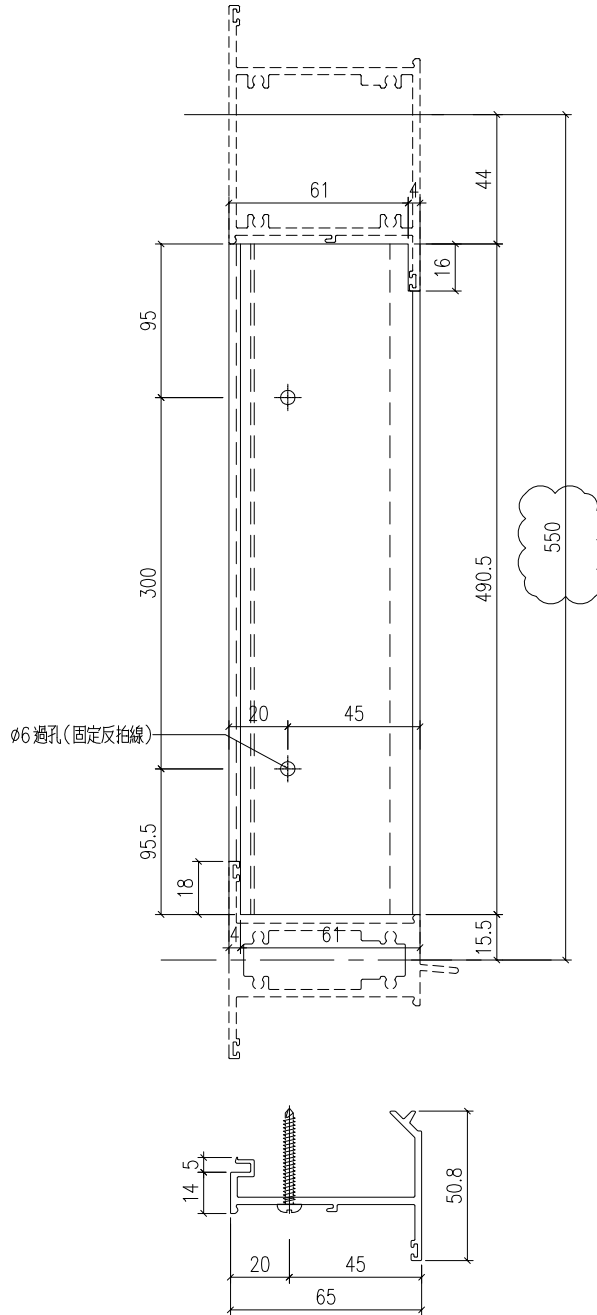

工程號	J-857	地盤	啟德6552	附 件
名稱	反拍線		採用	
材料	X86035		地盤	
顏色	深灰色		工廠	

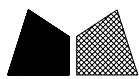



美特鋁質 有限公司  
MIDI Aluminium Fabricator Ltd.

類別		物料號	
制圖	HHQ	2022.4.15	圖號 AW09-FPX1
復核	WLQ	2022.4.15	數量 -
批准			位置

修改	A	-	
日期	5.11	-	

物料編號	數量						
AW09-FPX1	27						

原EI/4594/22

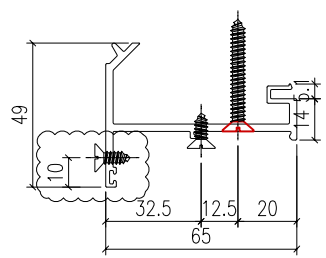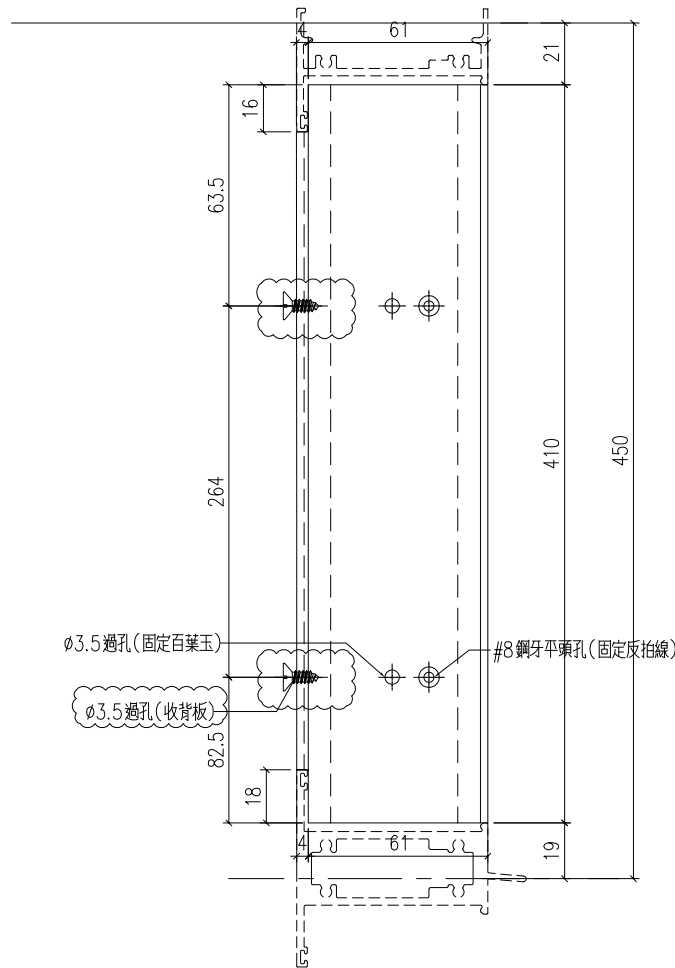

工程號	J-857	地盤	啟德6552
名稱	反拍線	採用	
材料	X86039	地盤	
顏色	深灰色	工廠	

附件





美特鋁質 有限公司  
MIDI Aluminium Fabricator Ltd.

類別		物料號		
制圖	HHQ	2022. 4. 15	圖號	AW19-FPX1
復核	WLQ	2022. 4. 15	數量	-
批准			位置	

修改	A	-		
日期	5. 11	-		

物料編號	數量						
AW19-FPX1	23						

原EI/4594/22

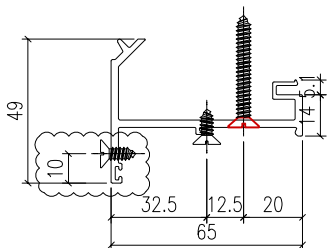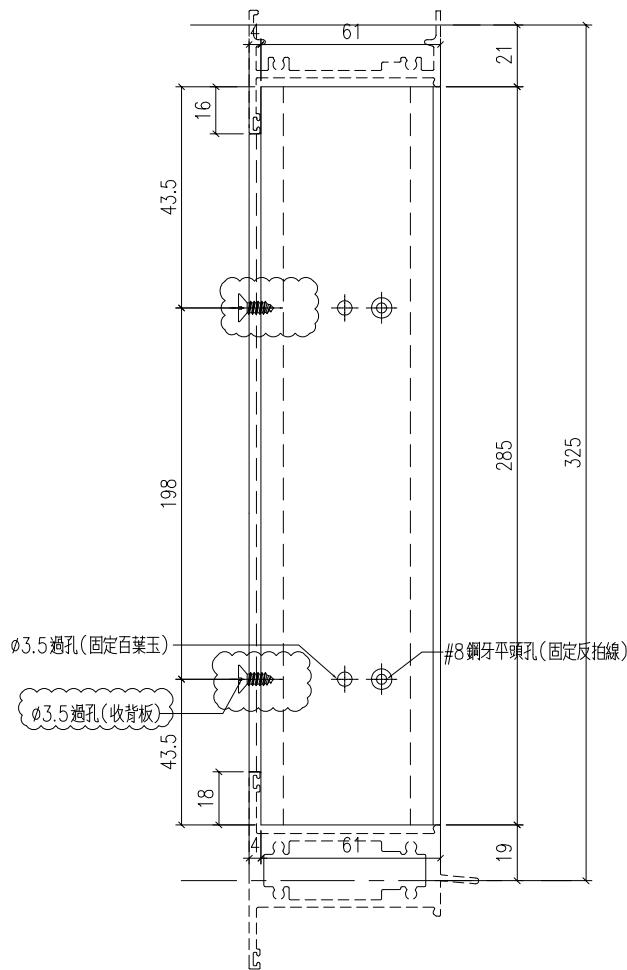


工程號	J-857	地盤	啟德6552	附 件
名稱	反拍線	採用		
材料	X86039	地盤		
顏色	深灰色	工廠		




 美特鋁質 有限公司 MIDI Aluminium Fabricator Ltd.				類別		物料號	
修改	-	-		制圖	HHQ	2022.4.15	圖號 AW32-3
日期	-	-		復核	WLQ	2022.4.15	數量
				批准			位置


原EI/4594/22

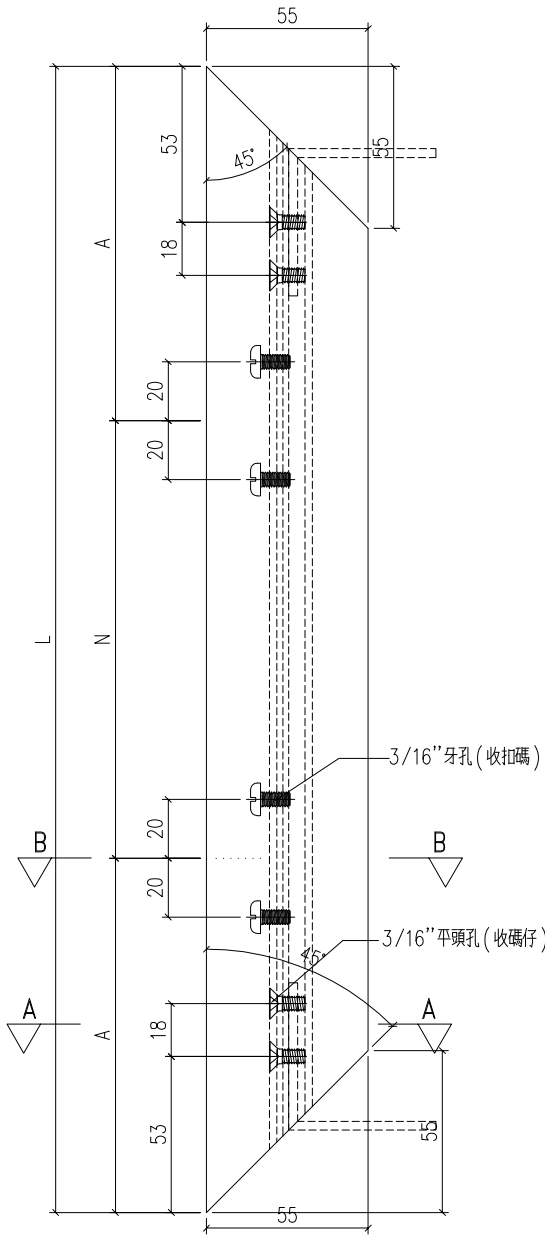

物料編號	L	N	A	數量
AW32-3	1186	700 x 1	243	4
AW34-3	1182.5	700 x 1	241.25	1
AW09-3	1186	700 x 1	243	27
AW08-3	1382	950 x 1	216	27
AWP3-3	1691	650 x 2	195.5	6
AWP4-3	1691	650 x 2	195.5	4
AW19-3	1588	650 x 2	144	23

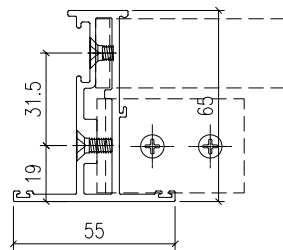


剖面A-A

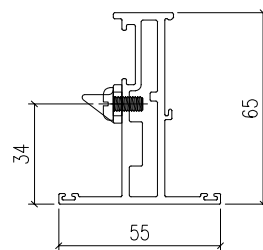

剖面B-B

工程號	J-857	地盤	啟德6552	附 件
名稱	窗玉料	採用		
材料	X86025	地盤		
顏色	深灰色	工廠		


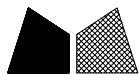


美特鋁質 有限公司  
MIDI Aluminium Fabricator Ltd.


類別		物料號		
制圖	HHQ	2022. 4. 15	圖號	AW32-8
復核	WLQ	2022. 4. 15	數量	
日期	-	-	位置	

物料編號	L	N	A	數量
AW32-8	1186	700 x 1	243	4
AW34-8	1182.5	700 x 1	241.25	1
AWP2-4	1432	950 x 1	241	1
AWP4-8	1691	650 x 2	195.5	4

原EI/4594/22

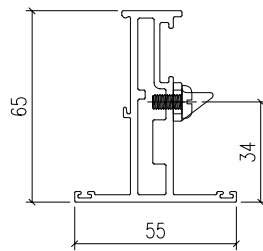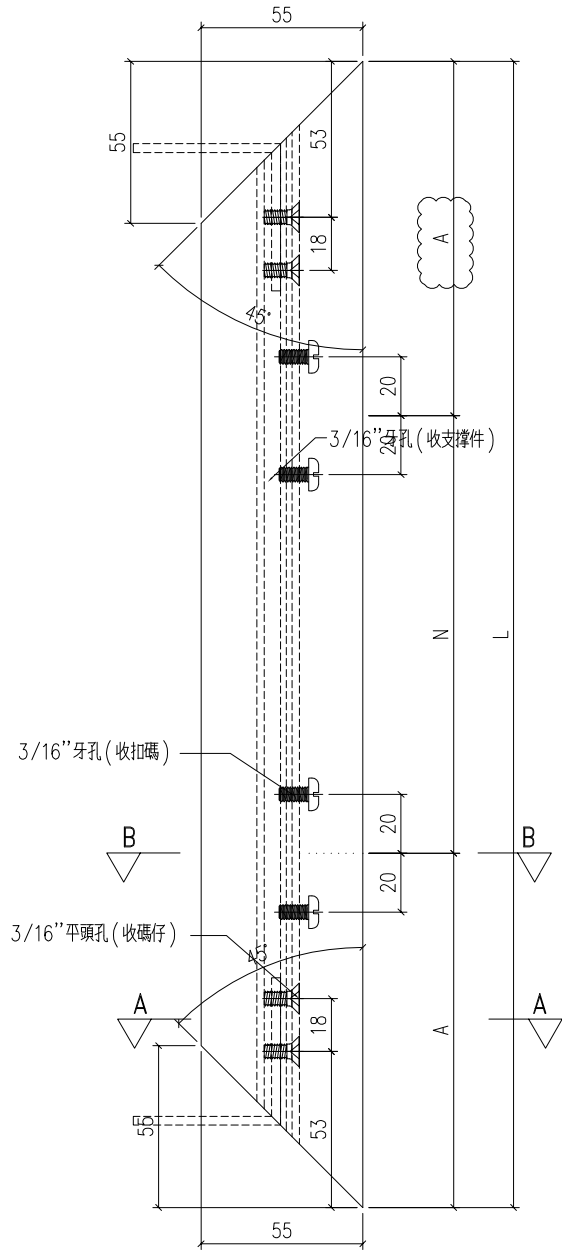


剖圖B-B

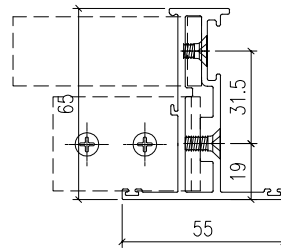

剖圖A-A

工程號	J-857	地盤	啟德6552
名稱	窗玉料	採用	
材料	X86025	地盤	
顏色	深灰色	工廠	




附件

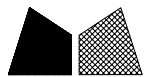

美特鋁質有限公司  
MIDI Aluminium Fabricator Ltd.

類別		物料號		
制圖	HHQ	2022.4.15	圖號	AW31-1
修改	-	-	數量	
日期	-	-	位置	
復核	WLQ	2022.4.15		
批准				

物料編號	長度 L	A	數量
AW31-1	562	150	8
AW33-1	562	150	3
AWP5-1	562	150	1

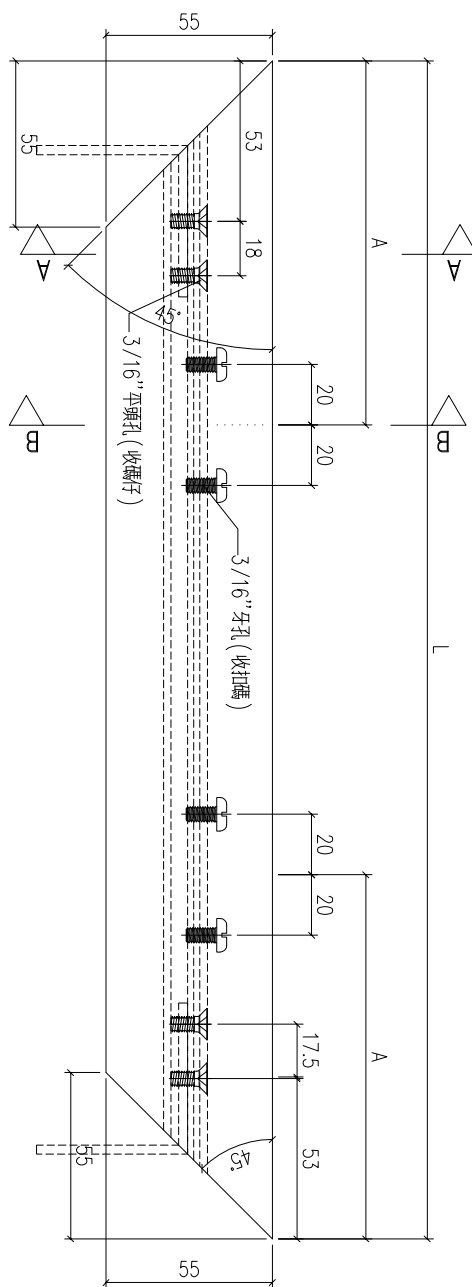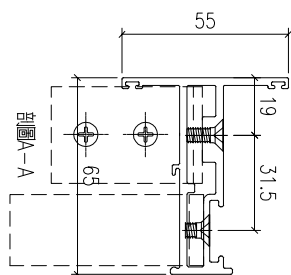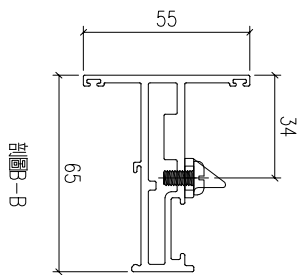

工程號	J-857	地盤	啟德6552
名稱	窗玉料	採用	
材料	X86025	地盤	
顏色	深灰色	工廠	




附件



美特鋁質 有限公司  
MIDI Aluminium Fabricator Ltd.

類別		物料號	
制圖	HHQ	2022.4.15	圖號 AW31-2
修改	-		
日期	-		
復核	WLQ	2022.4.15	數量
批准			位置


物料編號	長度 L	數量
AW31-2	562	8
AW33-2	562	3
AWF5-2	562	1
刪除		

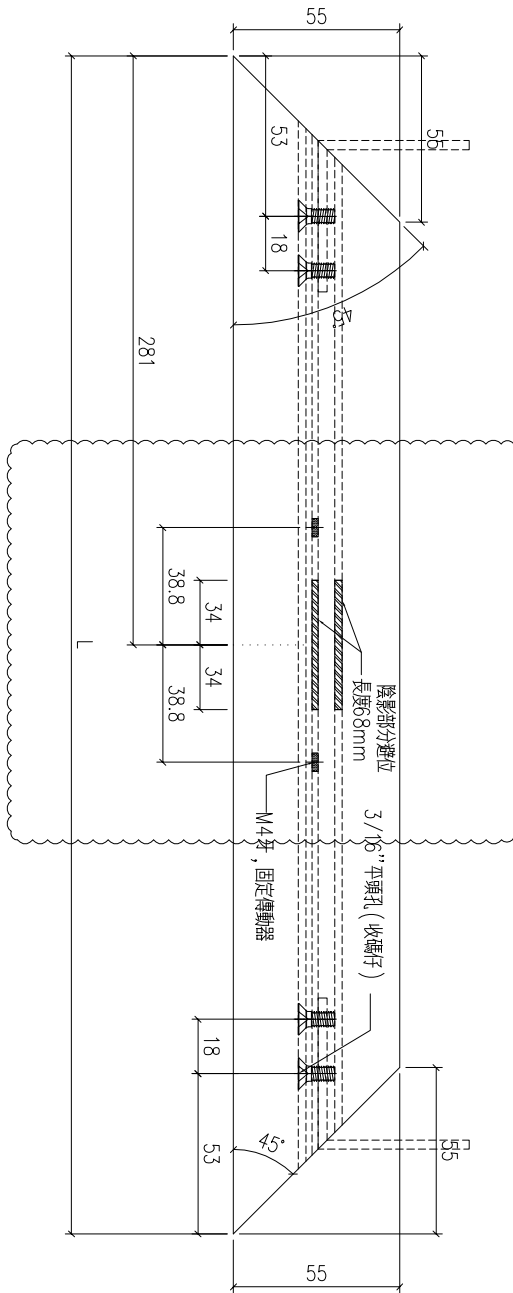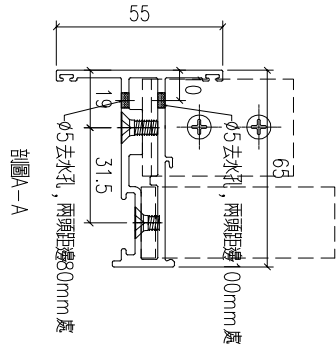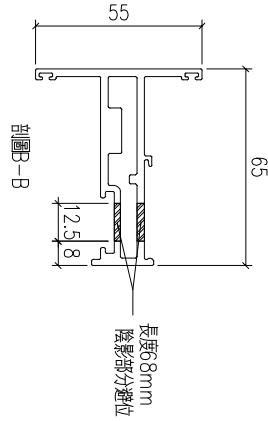

原E1/4594/22

工程號	J-857	地盤	啟德6552
名稱	窗玉料	採用	
材料	X86025	地盤	
顏色	深灰色	工廠	

附件

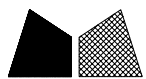


美特鋁質 有限公司  
MIDI Aluminium Fabricator Ltd.

類別		物料號	
制圖	HHQ	2022. 4. 15	圖號 AWP5-2
修改	-		
日期	-		
復核	WLQ	2022. 4. 15	數量
批准			位置

物料編號	長度 L	數量
AWP5-2	562	1

刪除

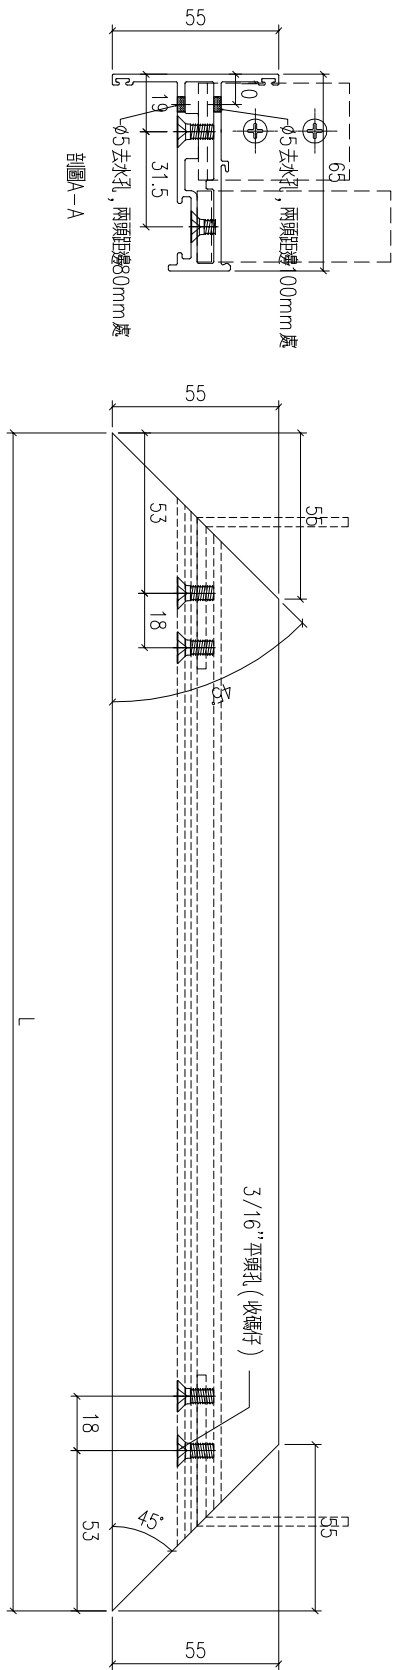


原E1/4594/22 新增

工程號	J-857	地盤	啟德6552	附件
名稱	窗玉料	採用		
材料	X86025	地盤		
顏色	深灰色	工廠		


 美特鋁質有限公司 MIDI Aluminium Fabricator Ltd.				類別		物料號	
修改	-	-		制圖	HHQ	2022.4.15	圖號 AW31-3
日期	-	-		復核	WLQ	2022.4.15	數量
				批准			位置

原EI/4594/22

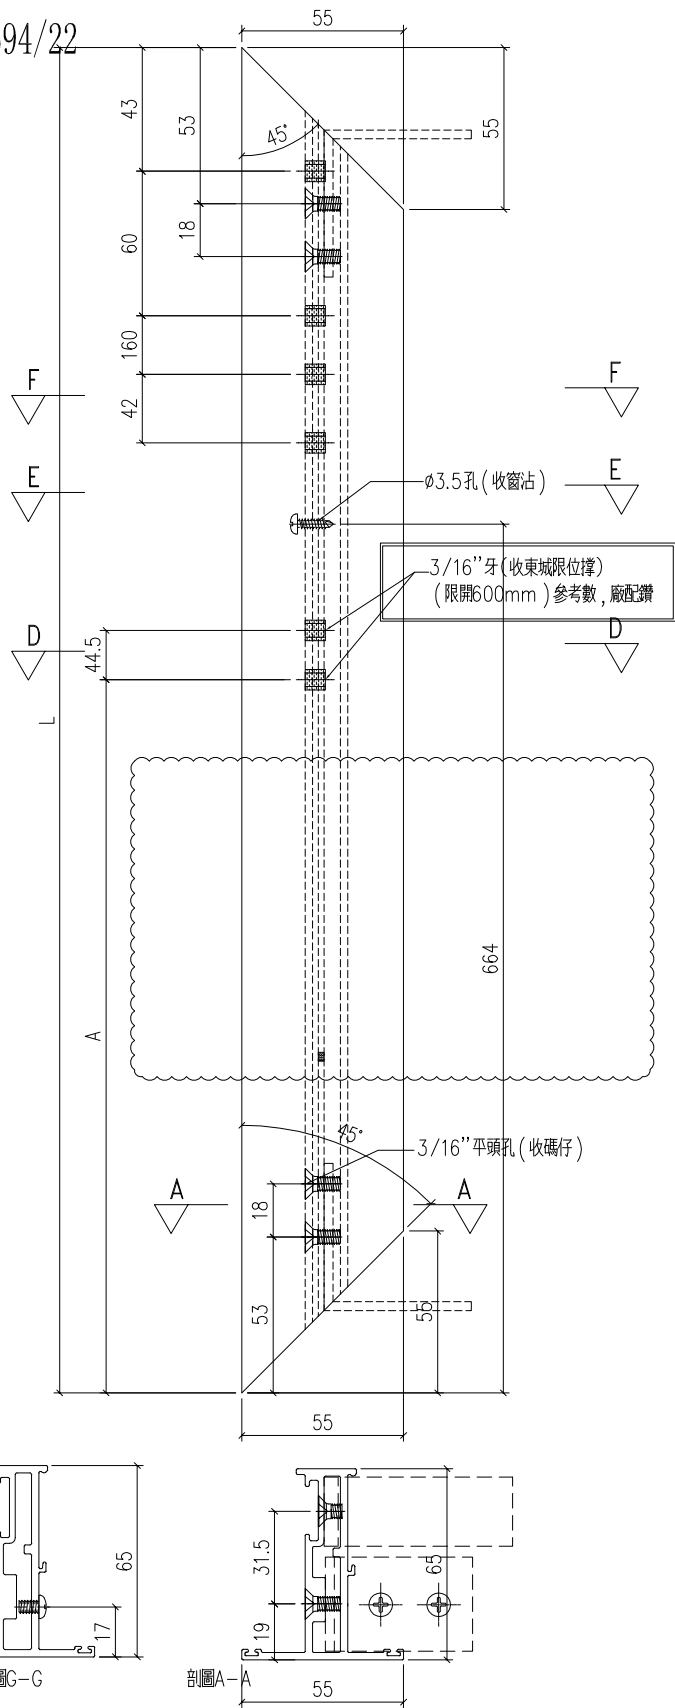

物料編號	長度 L	A	數量
AW31-3	1186	576.5	8
AW33-3	1182.5	573	3

請留意



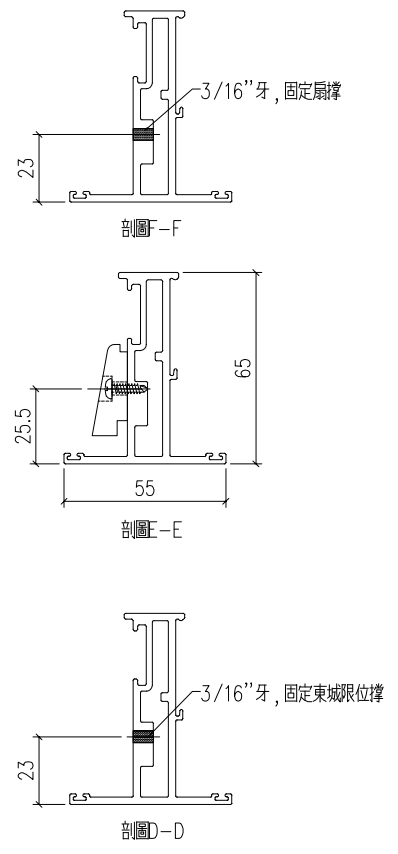


工程號	J-857	地盤	啟德6552	附件
名稱	窗玉料	採用		
材料	X86025	地盤		
顏色	深灰色	工廠		

 <b>美特鋁質</b> 有限公司 MIDI Aluminium Fabricator Ltd.				類別		物料號	
修改	-	-		制圖	HHQ	2022. 4. 15	圖號 AW31-4
日期	-	-		復核	WLQ	2022. 4. 15	數量
				批准			位置


物料編號	長度 L	A	數量
AW31-4	1186	576.5	8
AW33-4	1182.5	573	3

原EI/4594/22

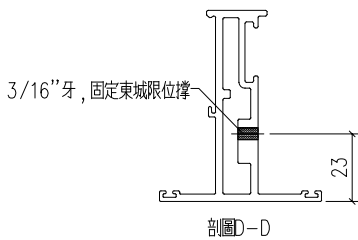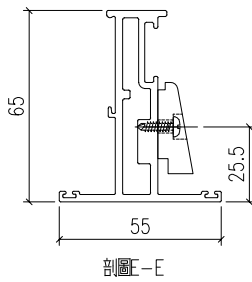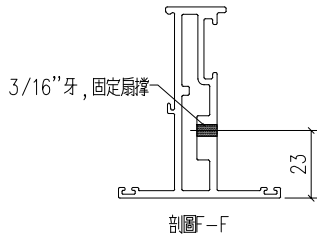

請留意

3/16" 牙 (收東城限位撐)  
(限開600mm) 參考數, 廠查鑽

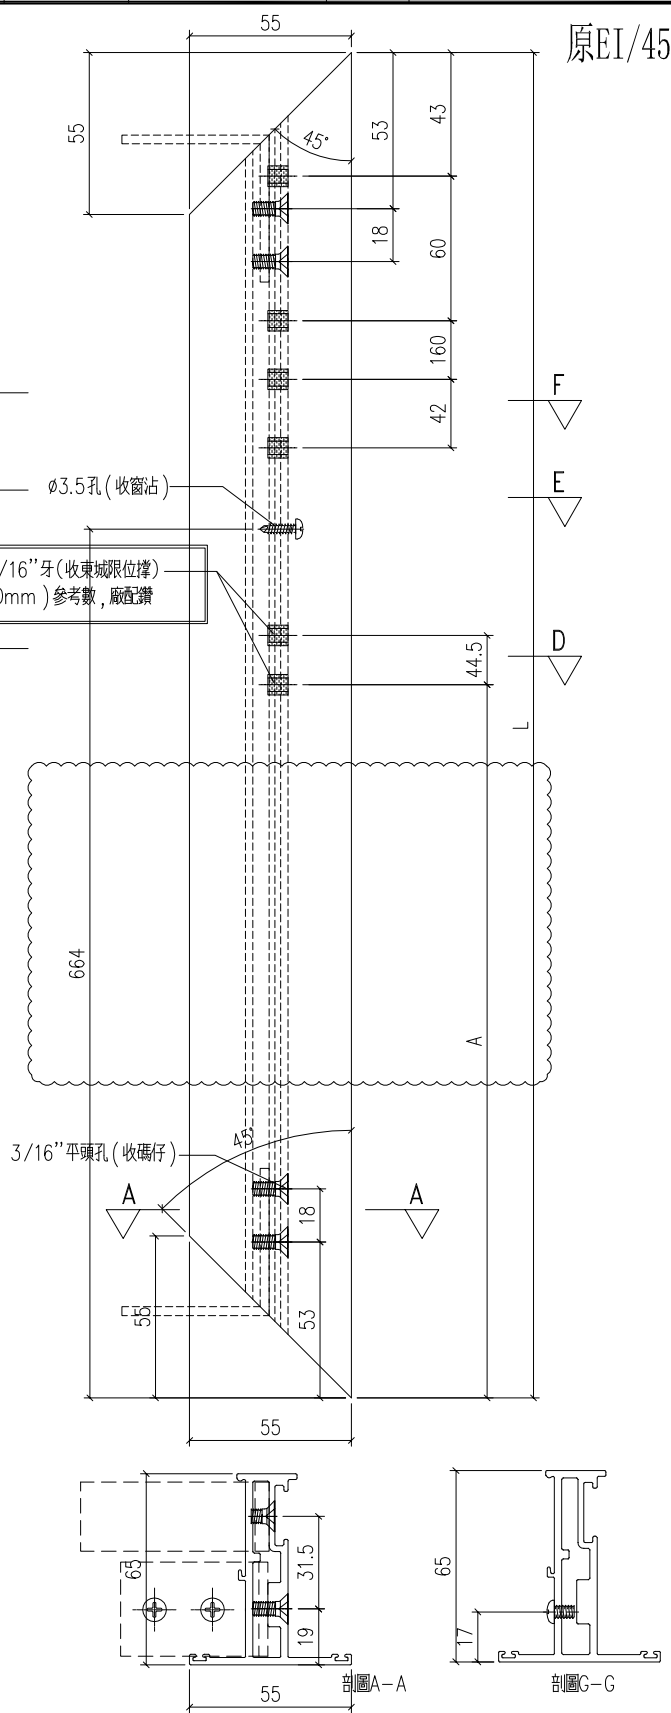

工程號	J-857	地盤	啟德6552	附件
名稱	窗玉料	採用		
材料	X86025	地盤		
顏色	深灰色	工廠		






美特鋁質 有限公司  
MIDI Aluminium Fabricator Ltd.

類別		物料號		
制圖	HHQ	2022. 4. 15	圖號	AW32-BX-R4
復核	WLQ	2022. 4. 15	數量	
批准			位置	


修改	-	-		
日期	-	-		

物料編號	L	L1	數量
AW32-BX-R4	1108	416	4
AW34-BX-R4	1104.5	416	1
AW09-BX-R4	1108	416	27
AW08-BX-R4	1304	269	27
AWP3-BX-R4	1613	269	6
AWP4-BX-R4	1613	269	4
AW19-BX-R4	1510	407.5	23

原EI/4594/22

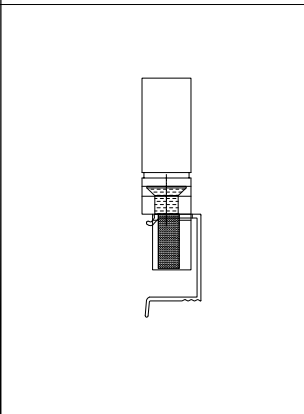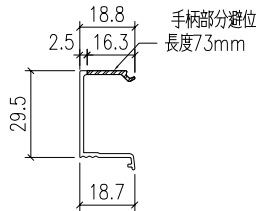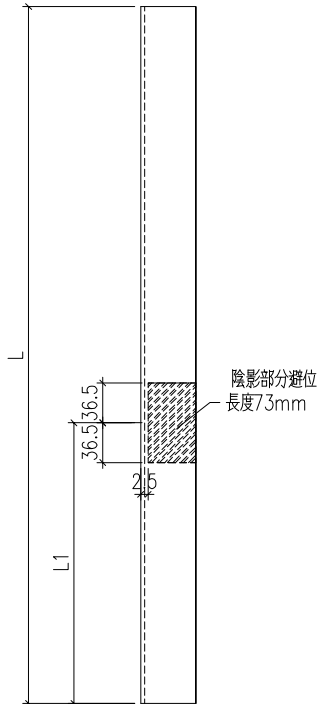

工程號	J-857	地盤	啟德6552	附 件
名稱	窗玉料	採用		
材料	玻璃線	地盤		
顏色	深灰色	工廠		

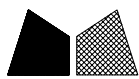




美特鋁質 有限公司  
MIDI Aluminium Fabricator Ltd.

類別		物料號		
制圖	HHQ	2022. 4. 15	圖號	AW32-BX-L7
復核	WLQ	2022. 4. 15	數量	
批准			位置	

修改	-	-		
日期	-	-		

物料編號	L	L1	數量
AW32-BX-L7	1108	416	4
AW34-BX-L7	1104.5	416	1
AWP2-BX-L3	1354	269	1
AWP4-BX-L7	1613	269	4

原EI/4594/22

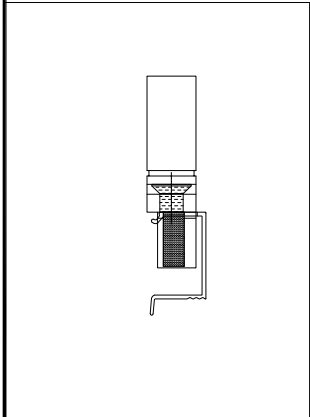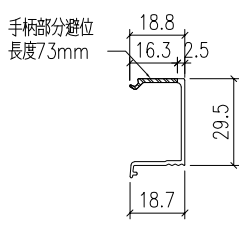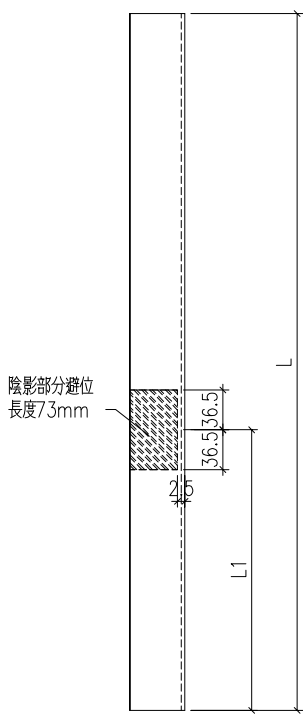

工程號	J-857	地盤	啟德6552	附 件
名稱	玻璃線	採用		
材料	X85966	地盤		
顏色	深灰色	工廠		

## 鋁材開料總表

工程號碼: J-857 工程名稱: 啟德6552

序號	鋁料編號	名稱	表面處理		開料長度	實用長料總數量		浪費率(%)
			顏色	層厚		支數	長度	
1	B2257	百葉玉巴	深灰色		5800	4	23200	10.13
2	H122785	拉巴	深灰色		5800	9	52200	5.85
3	H99669	攔河槽	深灰色		5800	1	5800	12.28
4	X86176	攔河槽	深灰色		5800	1	5800	83.31
5	K00332	墊通	MILL		5800	1	5800	54.24
6	X85965	上生下梗中橫	深灰色		5500	1	5500	49.96
7	X85966	玻璃線	深灰色		5800	37	214600	5.19
8	X85969	企工	深灰色		5800	3	17400	26.93
9	X85970	上生下生中橫	深灰色		5500	5	27500	6.94
10	X86025	窗玉	深灰色		5800	33	191400	4.67
11	X85026	生底橫	深灰色		4800	6	28800	12.91
12	X85027	梗夾企	深灰色		4300	1	4300	64.79
13	X85029	生夾企	深灰色		4300	4	17200	36.34
14	X86034	企工2	深灰色		5000	2	10000	39.48
15	X86035	反拍線	深灰色		4300	3	12900	14.35
16	X86037	百葉片	深灰色		5600	19	106400	7.54
17	X86039	反拍線2	深灰色		4300	1	4300	50.49
18	X86042	反拍線擋水角	MILL		5600	3	16800	29.07
19	X86043	百葉頂擋水角	深灰色		4600	5	23000	7.06
20	X86107	百葉底片	深灰色		5600	3	16800	9.09
21	X86110	梗頂橫	深灰色		5800	1	5800	35.86
22	X86177	生邊企	深灰色		4800	28	134400	8.87
23	X86179	梗邊企	深灰色		5250	4	21000	25.47
24	X86180	夾通	深灰色		5800	1	5800	18.83
25	X86181	生頂橫	深灰色		4800	1	4800	41.77
26	X86182	上生下梗中橫2	深灰色		5800	1	5800	49.07
27	X86183	百葉頂橫	深灰色		4600	6	27600	8.37
28	X86188	90度轉角夾通	深灰色		4300	1	4300	64.79
29	L044	40x40x3鋁角	MILL		5800	1	5800	55.69
30	L067	50x50x3mm鋁角	MILL		5600	4	22400	19.34
31	X86040	窗玉撞角碼	MILL		5800	3	17400	23.79
32	C127	40x3mm鋁巴	MILL		5800	3	17400	18.74

送至: \_\_\_\_\_

由: \_\_\_\_\_

日期: \_\_\_\_\_

簡短說明: \_\_\_\_\_

共35頁 第1頁

打印日期: 2022-5-13 打印時間: 9:28

工程號碼: J-857, 工程名稱: 啟德6552

開料長度: 5800, 總長料支數: 3, 總開料支數: 320

鋸片厚度(mm): 4, 料頭尾總切除(mm): 20, 浪費率(%): 18.74

鋁材開料清單 C127

鋁料 長度	窗號	編號(用料狀況)	實用長度(長料開數)	需要 支數	開料 支數	長料 支數	餘料 支數	編號(剩餘長度)
5800	J857-CY-LJ3	1-3	40.0	320	320	3	0	1-2@(16)x2 3@(3228)x1

工程號碼:J-857, 工程名稱:啟德6552

開料長度:5800, 總長料支數:3, 總開料支數:480

鋸片厚度(mm):4, 料頭尾總切除(mm):20, 浪費率(%):23.79

鋁材開料清單 X86040

鋁料 長度	窗號	編號(用料狀況)	實用長度(長料開數)	需要 支數	開料 支數	長料 支數	餘料 支數	編號(剩餘長度)
5800	J857-CY-LJ2	1-3	23.5	480	480	3	0	1-2@(5)x2 3@(4130)x1

工程號碼:J-857, 工程名稱:啟德6552

開料長度:5600, 總長料支數:4, 總開料支數:507

鋸片厚度(mm):4, 料頭尾總切除(mm):20, 浪費率(%):19.34

鋁材開料清單 L067

鋁料 長度	窗號	編號(用料狀況)	實用長度(長料開數)	需要 支數	開料 支數	長料 支數	餘料 支數	編號(剩餘長度)
5600	QG-LJ1	1	40.0	27	27	1	0	1@(4392)x1
5600	J857-CY-LJ1	(餘料)1	31.0	480	125	0	1	1@(17)x1
5600	J857-CY-LJ1	2-4	31.0		355	3	0	2-3@(15)x2 4@(4285)x1

工程號碼:J-857, 工程名稱:啟德6552

開料長度:5800, 總長料支數:1, 總開料支數:75

鋸片厚度(mm):4, 料頭尾總切除(mm):20, 浪費率(%):55.69

鋁材開料清單 L044

鋁料 長度	窗號	編號(用料狀況)	實用長度(長料開數)	需要 支數	開料 支數	長料 支數	餘料 支數	編號(剩餘長度)
5800	J857-LM2R	1	54.0	25	25	1	0	1@(4330)x1
5800	J857-LM1	(餘料)1	18.0	50	50	0	1	1@(3230)x1

工程號碼:J-857, 工程名稱:啟德6552

開料長度:4300, 總長料支數:1, 總開料支數:1

鋸片厚度(mm):4, 料頭尾總切除(mm):20, 浪費率(%):64.79

鋁材開料清單 X86188

鋁料 長度	窗號	編號(用料狀況)	實用長度(長料開數)	需要 支數	開料 支數	長料 支數	餘料 支數	編號(剩餘長度)
4300	J857-ZJ-JT1	1	1490.0	1	1	1	0	1@(2786)x1

鋁材開料清單 X86183

鋁料 長度	窗號	編號(用料狀況)	實用長度(長料開數)	需要 支數	開料 支數	長料 支數	餘料 支數	編號(剩餘長度)
4600	AWP4-BYD1	1-2	1424.0	4	4	2	0	1@(296)x1 2@(3152)x1
4600	AW32-BYD1, AW34-BYD1	(餘料)2-3	1054.0	5	3	0	2	2@(1036)x1 3@(1406)x1
4600	AW32-BYD1	3	1054.0		2	1	0	3@(2464)x1
4600	AW19-BYD1	(餘料)2-3	974.0	3	2	0	2	2@(58)x1 3@(428)x1
4600	AW19-BYD1	4	974.0		1	1	0	4@(3602)x1
4600	AW09-BYD1	(餘料)4	579.0	3	3	0	1	4@(1853)x1
4600	AW31-BYD1, AW33-BYD1	(餘料)4-5	554.0	17	6	0	2	4@(179)x1 5@(116)x1
4600	AW31-BYD1, AWP3-BYD1	5-6	554.0		11	2	0	5@(1790)x1 6@(1232)x1

鋁材開料清單 X86182

工程號碼:J-857, 工程名稱:啟德6552  
 開料長度:5800, 總長料支數:1, 總開料支數:3  
 鋸片厚度(mm):4, 料頭尾總切除(mm):20, 浪費率

鋁料 長度	窗號	編號(用料狀況)	實用長度(長料開數)	需要 支數	開料 支數	長料 支數	餘料 支數	編號(剩餘長度)
5800	AW19-GZH1	1	974.0	3	3	1	0	1@(2846)x1

工程號碼:J-857, 工程名稱:啟德6552

開料長度:4800, 總長料支數:1, 總開料支數:5

鋸片厚度(mm):4, 料頭尾總切除(mm):20, 浪費率

鋁材開料清單 X86181

鋁料 長度	窗號	編號(用料狀況)	實用長度(長料開數)	需要 支數	開料 支數	長料 支數	餘料 支數	編號(剩餘長度)
4800	AWP5-SD1	(餘料)1	564.0	4	1	0	1	1@(2508)x1
4800	AW08-SD1	1	564.0		3	1	0	1@(3076)x1
4800	AWP2-SD1	(餘料)1	499.0	1	1	0	1	1@(2005)x1

工程號碼: J-857, 工程名稱: 啟德6552

開料長度: 5800, 總長料支數: 1, 總開料支數: 2

鋸片厚度(mm): 4, 料頭尾總切除(mm): 20, 浪費率(%): 18.83

鋁材開料清單 X86180

鋁料 長度	窗號	編號(用料狀況)	實用長度(長料開數)	需要 支數	開料 支數	長料 支數	餘料 支數	編號(剩餘長度)
5800	J857-JT1	1	2340.0	2	2	1	0	1@(1092)x1

工程號碼: J-857, 工程名稱: 啟德6552

開料長度: 5250, 總長料支數: 4, 總開料支數: 8

鋸片厚度(mm): 4, 料頭尾總切除(mm): 20, 浪費率(%): 25.47

鋁材開料清單 X86179

鋁料 長度	窗號	編號(用料狀況)	實用長度(長料開數)	需要 支數	開料 支數	長料 支數	餘料 支數	編號(剩餘長度)
5250	J857-GBQ-4R	1-3	2670.0	3	3	3	0	1-3@(2556)x3
5250	J857-GBQ-3L, J857-GBQ-3R	(餘料)1-2	1530.0	2	2	0	2	1-2@(1022)x2
5250	J857-GBQ-1L, J857-GBQ-2R	(餘料)3-4	1490.0	3	2	0	2	3@(1062)x1 4@(2242)x1
5250	J857-GBQ-1R	4	1490.0		1	1	0	4@(3736)x1

鋁材開料清單 X86177

鋁料 長度	窗號	編號(用料狀況)	實用長度(長料開數)	需要 支數	開料 支數	長料 支數	餘料 支數	編號(剩餘長度)
4800	J857-KBQ-13L	1-3	2670.0	3	3	3	0	1-3@(2106)x3
4800	J857-KBQ-11L, J857-KBQ-11R, J857-KBQ-9L, J857-KBQ-9R	4-11	2340.0		16	8	0	4-11@(92)x8
4800	J857-KBQ-3L, J857-KBQ-4L	(餘料)1-3, 13	2065.0		4	0	4	1-3@(37)x3 13@(642)x1
4800	J857-KBQ-3R, J857-KBQ-4R	12-14	2065.0		4	3	0	12@(642)x1 13-14@(2711)x2
4800	J857-KBQ-5L	(餘料)14	1690.0		1	0	1	14@(1017)x1
4800	J857-KBQ-5L, J857-KBQ-5R	15-17	1690.0		5	3	0	15-16@(1392)x2 17@(3086)x1
4800	J857-KBQ-10L, J857-KBQ-10R	(餘料)17, 17	1530.0		2	0	2	17@(1552)x1 17@(18)x1
4800	J857-KBQ-1R, J857-KBQ-2L, J857-KBQ-2R	(餘料)20, 23-24	1515.0		4	0	3	20@(223)x1 23-24@(223)x2
4800	J857-KBQ-1L, J857-KBQ-1R, J857-KBQ-2L, J857-KBQ-2R	18-25	1515.0		20	8	0	18-19@(223)x2 20@(1742)x1 21-22@(223)x2 23@(3261)x1 24@(1742)x1 25@(223)x1
4800	J857-KBQ-7L	26	1490.0		1	1	0	26@(3286)x1
4800	J857-KBQ-8L, J857-KBQ-8R	(餘料)26-27	1440.0		4	0	2	26@(398)x1 27@(448)x1
4800	J857-KBQ-8L, J857-KBQ-8R	27-28	1440.0		2	2	0	27-28@(3336)x2

工程號碼: J-857, 工程名稱: 啟德6552

開料長度: 5800, 總長料支數: 1, 總開料支數: 5

鋸片厚度(mm): 4, 料頭尾總切除(mm): 20, 浪費率(%): 35.86

鋁材開料清單 X86110

鋁料 長度	窗號	編號(用料狀況)	實用長度(長料開數)	需要 支數	開料 支數	長料 支數	餘料 支數	編號(剩餘長度)
5800	AW19-GDH1	1	974.0	3	3	1	0	1@(2846)x1
5800	AWP2-GD1, AWP2-GDH1	(餘料)1, 1	379.0	2	2	0	2	1@(2463)x1 1@(2080)x1

工程號碼: J-857, 工程名稱: 啟德6552

開料長度: 5600, 總長料支數: 3, 總開料支數: 22

鋸片厚度(mm): 4, 料頭尾總切除(mm): 20, 浪費率(%): 9.09

鋁材開料清單 X86107

鋁料 長度	窗號	編號(用料狀況)	實用長度(長料開數)	需要 支數	開料 支數	長料 支數	餘料 支數	編號(剩餘長度)
5600		(餘料)1	1040.0	5	1	0	1	1@(360)x1
5600		1	1040.0		4	1	0	1@(1404)x1
5600		2	930.0	3	3	1	0	2@(2778)x1
5600		(餘料)2-3	540.0	11	8	0	2	2@(58)x1
5600		3	540.0		3	1	0	3@(2316)x1
5600		(餘料)3	398.5		3	3	0	1

工程號碼: J-857, 工程名稱: 啟德6552

開料長度: 4600, 總長料支數: 5, 總開料支數: 30

鋸片厚度(mm): 4, 料頭尾總切除(mm): 20, 浪費率(%): 7.06

鋁材開料清單 X86043

鋁料 長度	窗號	編號(用料狀況)	實用長度(長料開數)	需要 支數	開料 支數	長料 支數	餘料 支數	編號(剩餘長度)
4600	AWP4-DSJ1	1	1409.0	2	2	1	0	1@(1754)x1
4600	AW32-DSJ1, AW34-DSJ1	(餘料)1-2	1039.0	5	2	0	2	1@(711)x1 2@(408)x1
4600	AW32-DSJ1	2	1039.0		3	1	0	2@(1451)x1
4600	AW19-DSJ1	3	929.0		3	3	1	0
4600	AW31-DSJ1, AW33-DSJ1, AWP3-DSJ1	(餘料)1, 3-4, 4	539.0	17	8	0	4	1@(168)x1 3@(152)x1 4@(779)x1 4@(236)x1
4600	AW31-DSJ1, AWP3-DSJ1	4-5	539.0		9	2	0	4@(2408)x1 5@(1865)x1
4600	AW09-DSJ1	(餘料)2, 5	397.5	3	3	0	2	2@(6.5)x1 5@(1062)x1

鋁材開料清單 X86042

鋁料 長度	窗號	編號(用料狀況)	實用長度(長料開數)	需要 支數	開料 支數	長料 支數	餘料 支數	編號(剩餘長度)
5600	AW34-H-DJ1	1	984.0	1	1	1	0	1@(4592)x1
5600	AW19-Q-DJ2	(餘料)1	640.0	3	3	0	1	1@(2660)x1
5600	J857-Q-DJ1L, J857-Q-DJ1R	(餘料)1, 1, 1-2	490.5	8	6	0	4	1@(1176.5)x1 1@(682)x1 1@(187.5)x1 2@(4096.5)x1
5600	J857-Q-DJ1R	2	490.5		2	1	0	2@(4591)x1
5600	AW33-H-DJ1	(餘料)2	484.0	3	3	0	1	2@(2632.5)x1
5600	AW19-H-DJ1	(餘料)2	437.5	6	5	0	1	2@(425)x1
5600	AW19-H-DJ1	3	437.5		1	1	0	3@(5138.5)x1
5600	AW19-Q-DJ1	(餘料)2-3	285.0	3	3	0	2	2@(136)x1 3@(4560.5)x1

鋁材開料清單 X86039

鋁料 長度	窗號	編號(用料狀況)	實用長度(長料開數)	需要 支數	開料 支數	長料 支數	餘料 支數	編號(剩餘長度)
4300	AW09-FPX1	1	410.0	3	3	1	0	1@(3038)x1
4300	AW19-FPX1	(餘料)1	285.0	3	3	0	1	1@(2171)x1

鋁材開料清單 X86037

鋁料 長度	窗號	編號(用料狀況)	實用長度(長料開數)	需要 支數	開料 支數	長料 支數	餘料 支數	編號(剩餘長度)
5600		(餘料)5	1410.0	1	1	0	1	5@(1338)x1
5600		1-6	1410.0		15	6	0	1-4@(1338)x4 5@(2752)x1 6@(4166)x1
5600		(餘料)1-8	1040.0		10	0	8	1-5@(294)x5 6@(1034)x1 7@(360)x1 8@(3492)x1
5600		7-8	1040.0		5	2	0	7@(1404)x1 8@(4536)x1
5600		(餘料)6, 8-9	930.0		7	0	3	6@(100)x1 8@(690)x1 9@(910)x1
5600		9	930.0		2	1	0	9@(3712)x1
5600		(餘料)8-9, 11-12, 12-13, 17	540.0		31	0	7	8@(146)x1 9@(366)x1 11@(140)x1 12@(1228)x1 12-13@(140)x2 17@(684)x1
5600		10-17	540.0		50	8	0	10@(140)x1 11@(3404)x1 12@(4492)x1 13@(5036)x1 14-16@(140)x3 17@(3948)x1
5600		(餘料)17, 19	398.5		4	0	2	17@(281.5)x1 19@(3970)x1
5600		18-19	398.5		14	2	0	18@(347.5)x1 19@(5177.5)x1

鋁材開料清單 X86035

鋁料 長度	窗號	編號(用料狀況)	實用長度(長料開數)	需要 支數	開料 支數	長料 支數	餘料 支數	編號(剩餘長度)
4300	AW34-H-FP1	1	984.0	1	1	1	0	1@(3292)x1
4300	J857-Q-FP2L	(餘料)1	640.0	3	3	0	1	1@(1360)x1
4300	J857-Q-FP1L, J857-Q-FP1R	(餘料)1-2, 2, 2	490.5	8	7	0	4	1@(371)x1 2@(3291)x1 2@(1807.5)x1 2@(1313)x1
4300	J857-Q-FP1L	2	490.5		1	1	0	2@(3785.5)x1
4300	AW33-H-FP1	(餘料)2	484.0	3	2	0	1	2@(337)x1
4300	AW33-H-FP1	3	484.0		1	1	0	3@(3792)x1
4300	AW19-H-FP1	(餘料)3, 3	437.5	6	6	0	2	3@(2467.5)x1 3@(1143)x1

工程號碼:J-857, 工程名稱:啟德6552

開料長度:5000, 總長料支數:2, 總開料支數:6

鋸片厚度(mm):4, 料頭尾總切除(mm):20, 浪費率(%):39.48

鋁材開料清單 X86034

鋁料 長度	窗號	編號(用料狀況)	實用長度(長料開數)	需要 支數	開料 支數	長料 支數	餘料 支數	編號(剩餘長度)
5000	J857-G-QG2	1	1580.0	3	3	1	0	1@(228)x1
5000	J857-G-QG1	2	416.0	3	3	1	0	2@(3720)x1

工程號碼:J-857, 工程名稱:啟德6552

開料長度:4300, 總長料支數:4, 總開料支數:5

鋸片厚度(mm):4, 料頭尾總切除(mm):20, 浪費率(%):36.34

鋁材開料清單 X85029

鋁料 長度	窗號	編號(用料狀況)	實用長度(長料開數)	需要 支數	開料 支數	長料 支數	餘料 支數	編號(剩餘長度)
4300	J857-SJQ-2L, J857-SJQ-2R	1-4	2340.0	4	4	4	0	1-4@(1936)x4
4300	J857-SJQ-1R	(餘料)1	1490.0	1	1	0	1	1@(442)x1

工程號碼:J-857, 工程名稱:啟德6552

開料長度:4300, 總長料支數:1, 總開料支數:1

鋸片厚度(mm):4, 料頭尾總切除(mm):20, 浪費率(%):64.79

鋁材開料清單 X85027

鋁料 長度	窗號	編號(用料狀況)	實用長度(長料開數)	需要 支數	開料 支數	長料 支數	餘料 支數	編號(剩餘長度)
4300	J857-GJQ-1L	1	1490.0	1	1	1	0	1@(2786)x1

鋁材開料清單 X85026

鋁料 長度	窗號	編號(用料狀況)	實用長度(長料開數)	需要 支數	開料 支數	長料 支數	餘料 支數	編號(剩餘長度)
4800	AWP4-SDH1	1-2	1424.0	4	4	2	0	1@(496)x1 2@(3352)x1
4800	AW32-SDH1, AW34-SDH1	(餘料)2-3	1054.0	5	4	0	2	2@(178)x1 3@(2664)x1
4800	AW32-SDH1	3	1054.0		1	1	0	3@(3722)x1
4800	AW09-SDH1	(餘料)3	579.0	3	3	0	1	3@(915)x1
4800	AW08-SDH1, AW31-SDH1, AW33-SDH1, AWP3-SDH1, AWP5-SDH1	(餘料)3-5, 5-6	554.0	21	14	0	5	3@(357)x1 4@(316)x1 5@(1990)x1 5@(316)x1 6@(2548)x1
4800	AW08-SDH1, AW31-SDH1, AWP3-SDH1	4-6	554.0		7	3	0	4-5@(3664)x2 6@(3106)x1
4800	AWP2-SDH1	(餘料)1	489.0	1	1	0	1	1@(3)x1

鋁材開料清單 X86025

鋁料 長度	窗號	編號(用料狀況)	實用長度(長料開數)	需要 支數	開料 支數	長料 支數	餘料 支數	編號(剩餘長度)
5800	AWP4-4, AWP4-7	(餘料)6-7	1691.0	28	3	0	2	6-7@(695)x2
5800	AWP3-3, AWP3-4, AWP4-3, AWP4-4, AWP4-7, AWP4-8	1-10	1691.0		25	10	0	1-5@(695)x5 6@(4085)x1 7@(2390)x1 8-9@(695)x2 10@(4085)x1
5800	AW19-3, AW19-4	(餘料)10-11	1588.0	6	4	0	2	10@(901)x1 11@(1004)x1
5800	AW19-3, AW19-4	11-12	1588.0		2	2	0	11-12@(4188)x2
5800	AWP5-3, AWP5-4	(餘料)12, 12	1472.0	2	2	0	2	12@(2712)x1 12@(1236)x1
5800	AWP2-4	(餘料)13	1432.0	2	1	0	1	13@(2908)x1
5800	AWP2-3	13	1432.0		1	1	0	13@(4344)x1
5800	AW08-3, AW08-4	(餘料)13-14	1382.0	6	5	0	2	13@(136)x1 14@(236)x1
5800	AW08-3	14	1382.0		1	1	0	14@(4394)x1
5800	AW09-3, AW09-4, AW31-3, AW31-4, AW32-3, AW32-4, AW32-7, AW32-8	(餘料)12, 15-16, 18, 20- 23	1186.0	38	21	0	8	12@(46)x1 15-16@(1020)x2 18@(1020)x1 20-23@(1020)x4
5800	AW09-3, AW09-4, AW31-3, AW31-4, AW32-3, AW32-4, AW32-7, AW32-8	15-24	1186.0		17	10	0	15@(3400)x1 16@(4590)x1 17@(1020)x1 18@(4590)x1 19@(1020)x1 20-24@(4590)x5
5800	AW33-3, AW34-3, AW34-7, AW34-8	(餘料)24-26, 26	1182.5	10	6	0	4	24@(1030.5)x1 25@(1034)x1 26@(3407)x1 26@(2220.5)x1
5800	AW33-4, AW34-4	25-26	1182.5		4	2	0	25@(2220.5)x1 26@(4593.5)x1
5800	AWP4-1, AWP4-2, AWP4-5, AWP4-6	(餘料)10-11, 15-26	712.5	16	16	0	14	10@(184.5)x1 11@(287.5)x1 15-23@(303.5)x9 24@(314)x1 25@(317.5)x1 26@(71)x1
5800	AW09-1, AW09-2	(餘料)1-6	587.0	6	6	0	6	1-6@(104)x6
5800	AW08-1, AW31-1, AW31-2, AW33-1, AW33-2, AWP3-1, AWP3-2, AWP5-1, AWP5-2	(餘料)7-9, 27-28, 28-29, 29-30, 30, 30	562.0	42	35	0	11	7-9@(129)x3 27@(120)x1 28@(686)x1 28@(120)x1 29@(2950)x1 29@(120)x1 30@(1818)x1 30@(1252)x1 30@(686)x1
5800	AW08-2, AW31-1, AW33-1, AWP3-1	27-30	562.0		7	4	0	27@(4082)x1 28@(5214)x1 29@(4648)x1 30@(5214)x1

鋁材開料清單 X86025

鋁料 長度	窗號	編號(用料狀況)	實用長度(長料開數)	需要 支數	開料 支數	長料 支數	餘料 支數	編號(剩餘長度)
5800	AW32-1, AW32-2, AW32-5, AW32-6, AW34-1, AW34-2, AW34-5, AW34-6	(餘料)30-31, 31-32, 32, 32, 32, 32	527.5	20	16	0	8	30@(154.5)x1 31@(2059.5)x1 31@(465)x1 32@(3122.5)x1 32@(2591)x1 32@(2059.5)x1 32@(1528)x1 32@(996.5)x1
5800	AW32-1, AW32-5	31-32	527.5		4	2	0	31@(4185.5)x1 32@(5248.5)x1
5800	AW19-1, AW19-2	(餘料)32-33	521.5	6	4	0	2	32@(471)x1 33@(3152.5)x1
5800	AW19-1	33	521.5		2	1	0	33@(4729)x1
5800	AWP2-1, AWP2-2	(餘料)33, 33	497.0	2	2	0	2	33@(2651.5)x1 33@(2150.5)x1

工程號碼:J-857, 工程名稱:啟德6552

開料長度:5500, 總長料支數:5, 總開料支數:32

鋸片厚度(mm):4, 料頭尾總切除(mm):20, 浪費率

鋁材開料清單 X85970

鋁料 長度	窗號	編號(用料狀況)	實用長度(長料開數)	需要 支數	開料 支數	長料 支數	餘料 支數	編號(剩餘長度)
5500	AWP4-SZH1	1-2	1434.0	4	4	2	0	1@(1166)x1 2@(4042)x1
5500	AW32-SZH1	(餘料)1-2	1064.0	5	4	0	2	1@(98)x1 2@(838)x1
5500	AW34-SZH1	3	1064.0		1	1	0	3@(4412)x1
5500	AW19-SZH1	(餘料)3	984.0	3	3	0	1	3@(1448)x1
5500	AW09-SZH1	(餘料)2-3	589.0	3	3	0	2	2@(245)x1 3@(262)x1
5500	AW33-SZH1, AWP3-SZH1	(餘料)4-5	564.0	17	7	0	2	4@(368)x1 5@(936)x1
5500	AW31-SZH1, AW33-SZH1	4-5	564.0		10	2	0	4@(936)x1 5@(4344)x1

工程號碼:J-857, 工程名稱:啟德6552

開料長度:5800, 總長料支數:3, 總開料支數:9

鋸片厚度(mm):4, 料頭尾總切除(mm):20, 浪費率(%):26.93

鋁材開料清單 X85969

鋁料 長度	窗號	編號(用料狀況)	實用長度(長料開數)	需要 支數	開料 支數	長料 支數	餘料 支數	編號(剩餘長度)
5800	J857-QG3	1-2	1683.0	4	4	2	0	1@(719)x1 2@(4093)x1
5800	J857-QG1	(餘料)2	1178.0	4	3	0	1	2@(547)x1
5800	J857-QG1	3	1178.0		1	1	0	3@(4598)x1
5800	J857-QG2	(餘料)3	1174.5	1	1	0	1	3@(3419.5)x1

鋁材開料清單 X85966

鋁料 長度	窗號	編號(用料狀況)	實用長度(長料開數)	需要 支數	開料 支數	長料 支數	餘料 支數	編號(剩餘長度)
5800	AWP4-BX-R4,	(餘料)4-5, 7	1613.0	28	4	0	3	4-5@(929)x2 7@(929)x1
5800	AWP3-BX-R4, AWP4-BX-L7, AWP4-BX-R4,	1-10	1613.0		24	10	0	1-3@(929)x3 4@(4163)x1 5@(2546)x1 6@(929)x1 7@(2546)x1 8-9@(929)x2 10@(4163)x1
5800	AW19-BX-R4,	(餘料)10-11, 13	1510.0	12	6	0	3	10@(1135)x1 11@(1238)x1 13@(1238)x1
5800	AW19-BX-R4,	11-14	1510.0		6	4	0	11@(4266)x1 12@(1238)x1 13-14@(4266)x2
5800		(餘料)14	1418.0	2	2	0	1	14@(1422)x1

工程號碼:J-857, 工程名稱:啟德6552

開料長度:5500, 總長料支數:1, 總開料支數:4

鋸片厚度(mm):4, 料頭尾總切除(mm):20, 浪費率(%):49.96

鋁材開料清單 X85965

鋁料 長度	窗號	編號(用料狀況)	實用長度(長料開數)	需要 支數	開料 支數	長料 支數	餘料 支數	編號(剩餘長度)
5500	AW34-GZH1	1	1054.0	1	1	1	0	1@(4422)x1
5500	AW33-GZH1	(餘料)1	554.0	3	3	0	1	1@(2748)x1

工程號碼:J-857, 工程名稱:啟德6552

開料長度:5800, 總長料支數:1, 總開料支數:88

鋸片厚度(mm):4, 料頭尾總切除(mm):20, 浪費率

鋁材開料清單 K00332

鋁料 長度	窗號	編號(用料狀況)	實用長度(長料開數)	需要 支數	開料 支數	長料 支數	餘料 支數	編號(剩餘長度)
5800		1	40.5	4	4	1	0	1@(5602)x1
5800		(餘料)1, 1, 1	29.5	56	56	0	3	1@(4999)x1 1@(4731)x1 1@(3726)x1
5800		(餘料)1, 1	27.5	12	12	0	2	1@(3537)x1 1@(3348)x1
5800		(餘料)1	10.5	4	4	0	1	1@(3290)x1
5800		(餘料)1	8.0	12	12	0	1	1@(3146)x1

工程號碼:J-857, 工程名稱:啟德6552

開料長度:5800, 總長料支數:1, 總開料支數:3

鋸片厚度(mm):4, 料頭尾總切除(mm):20, 浪費率(%):83.31

鋁材開料清單 X86176

鋁料 長度	窗號	編號(用料狀況)	實用長度(長料開數)	需要 支數	開料 支數	長料 支數	餘料 支數	編號(剩餘長度)
5800	J857-LH2R	1	312.0	3	3	1	0	1@(4832)x1

工程號碼:J-857, 工程名稱:啟德6552

開料長度:5800, 總長料支數:1, 總開料支數:23

鋸片厚度(mm):4, 料頭尾總切除(mm):20, 浪費率(%):12.28

鋁材開料清單 H99669

鋁料 長度	窗號	編號(用料狀況)	實用長度(長料開數)	需要 支數	開料 支數	長料 支數	餘料 支數	編號(剩餘長度)
5800	J857-LH2L	1	312.0	3	3	1	0	1@(4832)x1
5800	J857-LH1L, J857-LH1R	(餘料)1, 1, 1, 1	202.0	20	20	0	4	1@(3184)x1 1@(2772)x1 1@(1124)x1 1@(712)x1

鋁材開料清單 H122785

鋁料 長度	窗號	編號(用料狀況)	實用長度(長料開數)	需要 支數	開料 支數	長料 支數	餘料 支數	編號(剩餘長度)
5800	AWP3-LB1, AWP4-LB1	1-3	1236.0	8	8	3	0	1@(820)x1 2-3@(3300)x2
5800	AWP4-LB1	(餘料)2	1236.0		2	0	1	2@(820)x1
5800	AWP3-LB1, AWP4-LB1	1-3	1236.0		8	3	0	1@(820)x1 2-3@(3300)x2
5800	AW19-LB1	(餘料)3	971.0		3	0	1	3@(375)x1
5800	AW19-LB1	(餘料)3	971.0		3	0	1	3@(375)x1
5800	AWP2-LB1	4	931.5		1	1	0	4@(4844.5)x1
5800	AWP2-LB1	4	931.5		1	1	0	4@(4844.5)x1
5800	AW08-LB1	(餘料)4	906.5		3	0	1	4@(2113)x1
5800	AW08-LB1	(餘料)4	906.5		3	0	1	4@(2113)x1
5800	AW09-LB1, AW32-LB1	(餘料)1-2, 4, 4	536.5		5	0	4	1-2@(279.5)x2 4@(1572.5)x1 4@(491.5)x1
5800	AW32-LB1	5	536.5		6	1	0	5@(2537)x1
5800	AW09-LB1, AW32-LB1	(餘料)1-2, 4, 4	536.5		5	0	4	1-2@(279.5)x2 4@(1572.5)x1 4@(491.5)x1
5800	AW32-LB1	5	536.5		6	1	0	5@(2537)x1
5800	AW34-LB1	(餘料)5	534.7		2	0	1	5@(1459.6)x1
5800	AW34-LB1	(餘料)5	534.7		2	0	1	5@(1459.6)x1
5800	AW31-LB3	(餘料)4-5	482.5		4	0	2	4@(5)x1 5@(.1)x1
5800	AW31-LB3	6-7	482.5		12	2	0	6@(428.5)x1 7@(5293.5)x1
5800	AW31-LB3	(餘料)4-5	482.5		4	0	2	4@(5)x1 5@(.1)x1
5800	AW31-LB3	6-7	482.5		12	2	0	6@(428.5)x1 7@(5293.5)x1
5800	AW33-LB3	(餘料)7	479.0		6	0	1	7@(2395.5)x1
5800	AW33-LB3	(餘料)7	479.0		6	0	1	7@(2395.5)x1
5800	AWP5-LB1	(餘料)7	444.5		2	0	1	7@(1498.5)x1
5800	AWP5-LB1	(餘料)7	444.5		2	0	1	7@(1498.5)x1
5800	AW19-LB2	(餘料)3, 6-7	295.0		3	0	3	3@(76)x1 6@(129.5)x1 7@(1199.5)x1
5800	AW19-LB2	(餘料)3, 6-7	295.0		3	0	3	3@(76)x1 6@(129.5)x1 7@(1199.5)x1
5800	AW34-LB2	(餘料)7	281.2		2	0	1	7@(629.1)x1
5800	AW34-LB2	(餘料)7	281.2		2	0	1	7@(629.1)x1
5800	AW09-LB2, AW32-LB2	(餘料)7-8	279.5		10	0	2	7@(62.1)x1 8@(3228.5)x1
5800	AW09-LB2	8	279.5		1	1	0	8@(5496.5)x1
5800	AW09-LB2, AW32-LB2	(餘料)7-8	279.5		10	0	2	7@(62.1)x1 8@(3228.5)x1
5800	AW09-LB2	8	279.5		1	1	0	8@(5496.5)x1
5800	AWP5-LB2	(餘料)1-2	210.2		2	0	2	1-2@(65.3)x2
5800	AWP5-LB2	(餘料)1-2	210.2		2	0	2	1-2@(65.3)x2
5800	AWP3-LB2, AWP4-LB2	(餘料)8, 8	180.0		10	0	2	8@(2124.5)x1 8@(1388.5)x1
5800	AWP3-LB2, AWP4-LB2	(餘料)8, 8	180.0		10	0	2	8@(2124.5)x1 8@(1388.5)x1
5800	AW31-LB1, AW33-LB1	(餘料)8-9	172.5		10	0	2	8@(153)x1 9@(5074)x1

鋁材開料清單 H122785

鋁料 長度	窗號	編號(用料狀況)	實用長度(長料開數)	需要 支數	開料 支數	長料 支數	餘料 支數	編號(剩餘長度)
5800	AW31-LB1	9	172.5		1	1	0	9@(5603.5)x1
5800	AW31-LB1, AW33-LB1	(餘料)8-9	172.5		10	0	2	8@(153)x1 9@(5074)x1
5800	AW31-LB1	9	172.5		1	1	0	9@(5603.5)x1
5800	AW08-LB2	(餘料)9	159.5		3	0	1	9@(4583.5)x1
5800	AW08-LB2	(餘料)9	159.5		3	0	1	9@(4583.5)x1
5800	AW31-LB2, AW33-LB2	(餘料)9, 9	153.5		11	0	2	9@(3323.5)x1 9@(2851)x1
5800	AW31-LB2, AW33-LB2	(餘料)9, 9	153.5		11	0	2	9@(3323.5)x1 9@(2851)x1
5800	AWP2-LB2	(餘料)8	134.5		1	0	1	8@(14.5)x1
5800	AWP2-LB2	(餘料)8	134.5		1	0	1	8@(14.5)x1
5800	AWP5-LB3	(餘料)6, 9	104.0		2	0	2	6@(21.5)x1 9@(2743)x1
5800	AWP5-LB3	(餘料)6, 9	104.0		2	0	2	6@(21.5)x1 9@(2743)x1

鋁材開料清單 B2257

鋁料 長度	窗號	編號(用料狀況)	實用長度(長料開數)	需要 支數	開料 支數	長料 支數	餘料 支數	編號(剩餘長度)
5800		(餘料)2	558.0	16	4	0	1	2@(2408)x1
5800		1-2	558.0		12	2	0	1@(160)x1 2@(4656)x1
5800		(餘料)2	408.0	6	5	0	1	2@(348)x1
5800		3	408.0		1	1	0	3@(5368)x1
5800		(餘料)2-3	283.0	6	6	0	2	2@(61)x1 3@(3933)x1
5800		(餘料)3-4, 4	233.0		32	24	0	3
5800		4	233.0	8		1	0	4@(3884)x1

