



工程指示 / 要求簡箋 ENGINEER INSTRUCTIONS(E.I.)

工程指示編號:	EI- 4625	修改版本:	B
工程編號:	HK- 0945/22	工程名稱:	啟德6552
收件人:	生統	發件人:	Nero HO
工程項目:	後裝百葉 - 廠用鋁背板BM(大貨)	日期:	10/06/2022

<input type="checkbox"/> 原合約工程包	<input type="checkbox"/> 原合約工程加 / 減賬 QT-	<input type="checkbox"/> 新工程報價 QT-
---------------------------------	--	------------------------------------

信件批核號碼/圖紙參考編號:	批核模具圖紙編號:
客戶指示附件:	管理內部批簽署:

<input type="checkbox"/> 初步鋁料 B.M.	<input checked="" type="checkbox"/> 加工拆圖, 然後生產	<input type="checkbox"/> 尺寸表
<input type="checkbox"/> 正式鋁料 B.M.	<input type="checkbox"/> 技術上資料 / 指示	<input type="checkbox"/> 報價
<input type="checkbox"/> 配件 B.M.	<input type="checkbox"/> 樣辦或貨品說明書	<input type="checkbox"/> 分判合約
<input type="checkbox"/> 其他:		

內容: 圖號更正
***大樓百葉放行 配合大貨進度加工生產。 平台/天台百葉繼續備料 不要加工
完成上列要求日期: 23/06/2022


國內

<input type="checkbox"/> 生產技術總監	<input type="checkbox"/> 連附件	<input type="checkbox"/> 技術部	<input type="checkbox"/> 連附件	<input type="checkbox"/> 生產部	<input type="checkbox"/> 連附件
<input type="checkbox"/> 採購部	<input type="checkbox"/> 連附件	<input checked="" type="checkbox"/> 生產統籌部	<input checked="" type="checkbox"/> 連附件	<input type="checkbox"/> 報關組	<input type="checkbox"/> 連附件
<input type="checkbox"/> 質檢部	<input type="checkbox"/> 連附件	<input type="checkbox"/> 會計部	<input type="checkbox"/> 連附件	<input type="checkbox"/> 機械設計部	<input type="checkbox"/> 連附件
<input type="checkbox"/> 其他:					


香港

<input type="checkbox"/> 行政部	<input type="checkbox"/> 連附件	<input type="checkbox"/> 會計部	<input type="checkbox"/> 連附件	<input type="checkbox"/> 統籌部	<input type="checkbox"/> 連附件	<input type="checkbox"/> 工程部	<input type="checkbox"/> 連附件
<input type="checkbox"/> 採購部	<input type="checkbox"/> 連附件	<input type="checkbox"/> QS部	<input type="checkbox"/> 連附件	<input type="checkbox"/> 地盤管理	<input type="checkbox"/> 連附件	<input type="checkbox"/> 維修部	<input type="checkbox"/> 連附件


*發件人簽署:	<i>M</i>	*組別成員批核簽署:	<i>ppp M</i>
傳遞編號:	HK0945/22	項目經理簽署:	

 美特鋁質 有限公司 MIDI Aluminium Fabricator Ltd.	工程號: J-857	計算: WYY	日期: 2022.04.19			送呈: 施哥
	地盤名稱: 啟德6552	核對:	日期:			副本:
廠用鋁板B.M.表	項目類別: 後裝百葉	批准:	日期:			
BM編號:	修改版次: EI4625B版次	A/C Code:	總V.F.: 1012.62	總重量: 2058.15	此BM依據 資料計算	


序號	修改內容	鋁板圖號	鋁板名稱	顏色	實用	後備	總數	總重量	單件展開面積	總展開面積	單件V.F.	總V.F.	備註
									平方米		平方米		
1	B(改圖号)	J857-HBY-BB1	3mm厚鋁板	深灰色	1		1	5.818	0.716	0.716	2.862	2.862	
2	B(改圖号)	J857-HBY-BB1A	3mm厚鋁板	深灰色	1		1	5.818	0.716	0.716	2.862	2.862	
3	B(改圖号)	J857-HBY-BB2	3mm厚鋁板	深灰色	1		1	4.638	0.571	0.571	2.282	2.282	
4	B(改圖号)	J857-HBY-BB3	3mm厚鋁板	深灰色	1		1	3.303	0.406	0.406	1.625	1.625	
5	B(改圖号)	J857-HBY-BB3A	3mm厚鋁板	深灰色	1		1	3.303	0.406	0.406	1.625	1.625	
6	B(改圖号)	J857-HBY-BB4	3mm厚鋁板	深灰色	1		1	5.528	0.680	0.680	2.720	2.720	
7	B(改圖号)	J857-HBY-BB5	3mm厚鋁板	深灰色	1		1	9.581	1.179	1.179	4.714	4.714	
8	B(改圖号)	J857-HBY-BB6	3mm厚鋁板	深灰色	1		1	2.867	0.353	0.353	1.410	1.410	
9	B(改圖号)	J857-HBY-BB7	3mm厚鋁板	深灰色	2		2	15.707	0.966	1.932	3.864	7.728	
10	B(改圖号)	J857-HBY-BB8	3mm厚鋁板	深灰色	1		1	3.676	0.452	0.452	1.809	1.809	
11	B(改圖号)	J857-HBY-BB8A	3mm厚鋁板	深灰色	1		1	3.676	0.452	0.452	1.809	1.809	
12	B(改圖号)	J857-HBY-BB9	3mm厚鋁板	深灰色	3		3	4.241	0.174	0.522	0.696	2.087	
13	B(改圖号)	J857-HBY-BB9A	3mm厚鋁板	深灰色	3		3	4.241	0.174	0.522	0.696	2.087	
14	B(改圖号)	J857-HBY-BB10	3mm厚鋁板	深灰色	2		2	6.933	0.426	0.853	1.706	3.411	
15	B(改圖号)	J857-HBY-BB11	3mm厚鋁板	深灰色	1		1	2.925	0.360	0.360	1.439	1.439	
16	B(改圖号)	J857-HBY-BB11A	3mm厚鋁板	深灰色	1		1	2.925	0.360	0.360	1.439	1.439	
17	B(改圖号)	J857-HBY-BB12	3mm厚鋁板	深灰色	1		1	10.741	1.321	1.321	5.284	5.284	
18	B(改圖号)	J857-HBY-BB13	3mm厚鋁板	深灰色	1		1	23.922	2.942	2.942	11.770	11.770	
19	B(改圖号)	J857-HBY-BB14	3mm厚鋁板	深灰色	1		1	8.300	1.021	1.021	4.083	4.083	
20	B(改圖号)	J857-HBY-BB15	3mm厚鋁板	深灰色	1		1	4.982	0.613	0.613	2.451	2.451	
21	B(改圖号)	J857-HBY-BB16	3mm厚鋁板	深灰色	1		1	4.280	0.526	0.526	2.106	2.106	
22	B(改圖号)	J857-HBY-BB17	3mm厚鋁板	深灰色	1		1	18.136	2.231	2.231	8.923	8.923	

 美特鋁質 有限公司 MIDI Aluminium Fabricator Ltd.	工程號: J-857	計算: WYY	日期: 2022.04.19		送呈: 施哥
	地盤名稱: 啟德6552	核對:	日期:		副本:
廠用鋁板B.M.表	項目類別: 後裝百葉	批准:	日期:		
BM編號:	修改版次: EI4625B版次	A/C Code:	總V.F.: 1012.62	總重量: 2058.15	此BM依據 資料計算


序號	修改內容	鋁板圖號	鋁板名稱	顏色	實用	後備	總數	總重量	單件展開面積	總展開面積	單件V.F.	總V.F.	備註
									平方米		平方米		
23	B(改圖号)	J857-HBY-BB18	3mm厚鋁板	深灰色	1		1	3.206	0.394	0.394	1.578	1.578	
24	B(改圖号)	J857-HBY-BB19	3mm厚鋁板	深灰色	18		18	78.585	0.537	9.666	2.148	38.664	
25	B(改圖号)	J857-HBY-BB20	3mm厚鋁板	深灰色	1		1	5.369	0.660	0.660	2.642	2.642	
26	B(改圖号)	J857-HBY-BB21	3mm厚鋁板	深灰色	1		1	3.681	0.453	0.453	1.811	1.811	
27	B(改圖号)	J857-HBY-BB22	3mm厚鋁板	深灰色	1		1	2.166	0.266	0.266	1.066	1.066	
28	B(改圖号)	J857-HBY-BB23	3mm厚鋁板	深灰色	1		1	5.144	0.633	0.633	2.531	2.531	
29	B(改圖号)	J857-HBY-BB24	3mm厚鋁板	深灰色	1		1	1.841	0.226	0.226	0.906	0.906	
30	B(改圖号)	J857-HBY-BB25	3mm厚鋁板	深灰色	1		1	2.273	0.280	0.280	1.118	1.118	
31	B(改圖号)	J857-HBY-BB26	3mm厚鋁板	深灰色	1		1	1.190	0.146	0.146	0.586	0.586	
32	B(改圖号)	J857-HBY-BB27	3mm厚鋁板	深灰色	1		1	3.104	0.382	0.382	1.527	1.527	
33	B(改圖号)	J857-HBY-BB28	3mm厚鋁板	深灰色	2		2	4.664	0.287	0.574	1.147	2.295	
34	B(改圖号)	J857-HBY-BB28A	3mm厚鋁板	深灰色	2		2	4.664	0.287	0.574	1.147	2.295	
35	B(改圖号)	J857-HBY-BB29	3mm厚鋁板	深灰色	29		29	80.067	0.340	9.848	1.358	39.394	
36	B(改圖号)	J857-HBY-BB30	3mm厚鋁板	深灰色	1		1	3.176	0.391	0.391	1.562	1.562	
37	B(改圖号)	J857-HBY-BB31	3mm厚鋁板	深灰色	1		1	1.298	0.160	0.160	0.638	0.638	
38	B(改圖号)	J857-HBY-BB32	3mm厚鋁板	深灰色	1		1	6.669	0.820	0.820	3.281	3.281	
39	B(改圖号)	J857-HBY-BB32A	3mm厚鋁板	深灰色	1		1	6.669	0.820	0.820	3.281	3.281	
40	B(改圖号)	J857-HBY-BB33	3mm厚鋁板	深灰色	5		5	9.471	0.233	1.165	0.932	4.660	
41	B(改圖号)	J857-HBY-BB34	3mm厚鋁板	深灰色	5		5	16.276	0.400	2.002	1.602	8.008	
42	B(改圖号)	J857-HBY-BB35	3mm厚鋁板	深灰色	1		1	3.331	0.410	0.410	1.639	1.639	
43	B(改圖号)	J857-HBY-BB35A	3mm厚鋁板	深灰色	1		1	3.331	0.410	0.410	1.639	1.639	
44	B(改圖号)	J857-HBY-BB36	3mm厚鋁板	深灰色	1		1	8.366	1.029	1.029	4.116	4.116	

 美特鋁質 有限公司 MIDI Aluminium Fabricator Ltd.	工程號: J-857	計算: WYY	日期: 2022.04.19		送呈: 施哥
	地盤名稱: 啟德6552	核對:	日期:		副本:
廠用鋁板B.M.表	項目類別: 後裝百葉	批准:	日期:		
BM編號:	修改版次: EI4625B版次	A/C Code:	總V.F.: 1012.62	總重量: 2058.15	此BM依據 資料計算


序號	修改內容	鋁板圖號	鋁板名稱	顏色	實用	後備	總數	總重量	單件展開面積	總展開面積	單件V.F.	總V.F.	備註
									平方米		平方米		
45	B(改图号)	J857-HBY-BB36A	3mm厚鋁板	深灰色	1		1	8.366	1.029	1.029	4.116	4.116	
46	B(改图号)	J857-HBY-BB37	3mm厚鋁板	深灰色	1		1	6.337	0.779	0.779	3.118	3.118	
47	B(改图号)	J857-HBY-BB38	3mm厚鋁板	深灰色	1		1	9.263	1.139	1.139	4.558	4.558	
48	B(改图号)	J857-HBY-BB39	3mm厚鋁板	深灰色	1		1	14.528	1.787	1.787	7.148	7.148	
49	B(改图号)	J857-HBY-BB39A	3mm厚鋁板	深灰色	1		1	14.528	1.787	1.787	7.148	7.148	
50	B(改图号)	J857-HBY-BB40	3mm厚鋁板	深灰色	3		3	37.725	1.547	4.640	6.187	18.561	
51	B(改图号)	J857-HBY-BB40A	3mm厚鋁板	深灰色	3		3	37.725	1.547	4.640	6.187	18.561	
52	B(改图号)	J857-HBY-BB41	3mm厚鋁板	深灰色	1		1	11.446	1.408	1.408	5.632	5.632	
53	B(改图号)	J857-HBY-BB41A	3mm厚鋁板	深灰色	1		1	11.446	1.408	1.408	5.632	5.632	
54	B(改图号)	J857-HBY-BB42	3mm厚鋁板	深灰色	1		1	12.579	1.547	1.547	6.189	6.189	
55	B(改图号)	J857-HBY-BB42A	3mm厚鋁板	深灰色	1		1	12.579	1.547	1.547	6.189	6.189	
56	B(改图号)	J857-HBY-BB43	3mm厚鋁板	深灰色	1		1	9.381	1.154	1.154	4.616	4.616	
57	B(改图号)	J857-HBY-BB43A	3mm厚鋁板	深灰色	1		1	9.381	1.154	1.154	4.616	4.616	
58	B(改图号)	J857-HBY-BB44	3mm厚鋁板	深灰色	1		1	12.793	1.574	1.574	6.294	6.294	
59	B(改图号)	J857-HBY-BB44A	3mm厚鋁板	深灰色	1		1	12.793	1.574	1.574	6.294	6.294	
60	B(改图号)	J857-HBY-BB45	3mm厚鋁板	深灰色	1		1	18.571	2.284	2.284	9.137	9.137	
61	B(改图号)	J857-HBY-BB45A	3mm厚鋁板	深灰色	1		1	19.127	2.353	2.353	9.410	9.410	
62	B(改图号)	J857-HBY-BB45B	3mm厚鋁板	深灰色	1		1	18.571	2.284	2.284	9.137	9.137	
63	B(改图号)	J857-HBY-BB46	3mm厚鋁板	深灰色	1		1	22.241	2.736	2.736	10.943	10.943	
64	B(改图号)	J857-HBY-BB46A	3mm厚鋁板	深灰色	1		1	22.241	2.736	2.736	10.943	10.943	
65	B(改图号)	J857-HBY-BB47	3mm厚鋁板	深灰色	1		1	13.924	1.713	1.713	6.851	6.851	
66	B(改图号)	J857-HBY-BB47A	3mm厚鋁板	深灰色	1		1	13.924	1.713	1.713	6.851	6.851	

 美特鋁質 有限公司 MIDI Aluminium Fabricator Ltd.	工程號: J-857	計算: WYY	日期: 2022.04.19		送呈: 施哥
	地盤名稱: 啟德6552	核對:	日期:		副本:
廠用鋁板B.M.表	項目類別: 後裝百葉	批准:	日期:		
BM編號:	修改版次: EI4625B版次	A/C Code:	總V.F.: 1012.62	總重量: 2058.15	此BM依據 資料計算

序號	修改內容	鋁板圖號	鋁板名稱	顏色	實用	後備	總數	總重量	單件展開面積	總展開面積	單件V.F.	總V.F.	備註
									平方米		平方米		
67	B(改圖号)	J857-HBY-BB48	3mm厚鋁板	深灰色	6		6	82.255	1.686	10.118	6.745	40.470	
68	B(改圖号)	J857-HBY-BB48A	3mm厚鋁板	深灰色	6		6	82.255	1.686	10.118	6.745	40.470	
69	B(改圖号)	J857-HBY-BB49	3mm厚鋁板	深灰色	1		1	19.783	2.433	2.433	9.734	9.734	
70	B(改圖号)	J857-HBY-BB49A	3mm厚鋁板	深灰色	1		1	19.783	2.433	2.433	9.734	9.734	
71	B(改圖号)	J857-HBY-BB50	3mm厚鋁板	深灰色	1		1	11.836	1.456	1.456	5.823	5.823	
72	B(改圖号)	J857-HBY-BB50A	3mm厚鋁板	深灰色	1		1	11.836	1.456	1.456	5.823	5.823	
73	B(改圖号)	J857-HBY-BB51	3mm厚鋁板	深灰色	1		1	9.739	1.198	1.198	4.792	4.792	
74	B(改圖号)	J857-HBY-BB51A	3mm厚鋁板	深灰色	1		1	9.739	1.198	1.198	4.792	4.792	
75	B(改圖号)	J857-HBY-BB52	3mm厚鋁板	深灰色	1		1	10.562	1.299	1.299	5.196	5.196	
76	B(改圖号)	J857-HBY-BB53	3mm厚鋁板	深灰色	1		1	14.402	1.772	1.772	7.086	7.086	
77	B(改圖号)	J857-HBY-BB54	3mm厚鋁板	深灰色	1		1	30.513	3.753	3.753	15.012	15.012	
78	B(改圖号)	J857-HBY-BB54A	3mm厚鋁板	深灰色	1		1	31.532	3.878	3.878	15.514	15.514	
79	B(改圖号)	J857-HBY-BB54B	3mm厚鋁板	深灰色	1		1	30.513	3.753	3.753	15.012	15.012	
80	B(改圖号)	J857-HBY-BB55	3mm厚鋁板	深灰色	1		1	24.040	2.957	2.957	11.828	11.828	
81	B(改圖号)	J857-HBY-BB55A	3mm厚鋁板	深灰色	1		1	24.843	3.056	3.056	12.223	12.223	
82	B(改圖号)	J857-HBY-BB55B	3mm厚鋁板	深灰色	1		1	24.040	2.957	2.957	11.828	11.828	
83	B(改圖号)	J857-HBY-BB70	3mm厚鋁板	深灰色	1		1	8.219	1.011	1.011	4.044	4.044	
84	B(改圖号)	J857-HBY-BB70A	3mm厚鋁板	深灰色	2		2	16.602	1.021	2.042	4.084	8.169	
85	B(改圖号)	J857-HBY-BB70B	3mm厚鋁板	深灰色	2		2	16.602	1.021	2.042	4.084	8.169	
86	B(改圖号)	J857-HBY-BB70C	3mm厚鋁板	深灰色	1		1	8.522	1.048	1.048	4.193	4.193	
87	B(改圖号)	J857-HBY-BB71	3mm厚鋁板	深灰色	1		1	16.994	2.090	2.090	8.361	8.361	
88	B(改圖号)	J857-HBY-BB72	3mm厚鋁板	深灰色	1		1	24.402	3.002	3.002	12.006	12.006	

 美特鋁質 有限公司 MIDI Aluminium Fabricator Ltd.	工程號: J-857	計算: WYY	日期: 2022.04.19		送呈: 施哥
	地盤名稱: 啟德6552	核對:	日期:		副本:
廠用鋁板B.M.表	項目類別: 後裝百葉	批准:	日期:		
BM編號:	修改版次: EI4625B版次	A/C Code:	總V.F.: 1012.62	總重量: 2058.15	此BM依據 資料計算



序號	修改內容	鋁板圖號	鋁板名稱	顏色	實用	後備	總數	總重量	單件展開面積	總展開面積	單件V.F.	總V.F.	備註
									平方米		平方米		
89	B(改圖号)	J857-HBY-BB75	3mm厚鋁板	深灰色	2		2	24.488	1.506	3.012	6.024	12.048	
90	B(改圖号)	J857-HBY-BB75A	3mm厚鋁板	深灰色	2		2	24.488	1.506	3.012	6.024	12.048	
91	B(改圖号)	J857-HBY-BB56	3mm厚鋁板	深灰色	1		1	5.086	0.626	0.626	2.503	2.503	
92	B(改圖号)	J857-HBY-BB58	3mm厚鋁板	深灰色	28		28	32.598	0.143	4.010	0.573	16.038	
93	B(改圖号)	J857-HBY-BB59	3mm厚鋁板	深灰色	1		1	1.678	0.206	0.206	0.826	0.826	
94	B(改圖号)	J857-HBY-BB60	3mm厚鋁板	深灰色	54		54	40.004	0.091	4.920	0.364	19.682	
95	B(改圖号)	J857-HBY-BB73	3mm厚鋁板	深灰色	3		3	14.309	0.587	1.760	2.347	7.040	
96	B(改圖号)	J857-HBY-BB73A	3mm厚鋁板	深灰色	3		3	14.137	0.580	1.739	2.319	6.956	
97	B(改圖号)	J857-HBY-BB73B	3mm厚鋁板	深灰色	3		3	14.137	0.580	1.739	2.319	6.956	
98	B(改圖号)	J857-HBY-BB73C	3mm厚鋁板	深灰色	3		3	14.309	0.587	1.760	2.347	7.040	
99	B(改圖号)	J857-HBY-BB61	3mm厚鋁板	深灰色	1		1	3.862	0.475	0.475	1.900	1.900	
100	B(改圖号)	J857-HBY-BB61A	3mm厚鋁板	深灰色	1		1	3.805	0.468	0.468	1.872	1.872	
101	B(改圖号)	J857-HBY-BB61B	3mm厚鋁板	深灰色	1		1	3.805	0.468	0.468	1.872	1.872	
102	B(改圖号)	J857-HBY-BB61C	3mm厚鋁板	深灰色	1		1	3.862	0.475	0.475	1.900	1.900	
103	B(改圖号)	J857-HBY-BB62	3mm厚鋁板	深灰色	1		1	6.421	0.790	0.790	3.159	3.159	
104	B(改圖号)	J857-HBY-BB62A	3mm厚鋁板	深灰色	1		1	6.331	0.779	0.779	3.115	3.115	
105	B(改圖号)	J857-HBY-BB62B	3mm厚鋁板	深灰色	1		1	6.331	0.779	0.779	3.115	3.115	
106	B(改圖号)	J857-HBY-BB62C	3mm厚鋁板	深灰色	1		1	6.421	0.790	0.790	3.159	3.159	
107	B(改圖号)	J857-HBY-BB63	3mm厚鋁板	深灰色	1		1	2.647	0.326	0.326	1.302	1.302	
108	B(改圖号)	J857-HBY-BB63A	3mm厚鋁板	深灰色	1		1	2.647	0.326	0.326	1.302	1.302	
109	B(改圖号)	J857-HBY-BB64	3mm厚鋁板	深灰色	7		7	93.605	1.645	11.514	6.579	46.054	
110	B(改圖号)	J857-HBY-BB64A	3mm厚鋁板	深灰色	7		7	92.406	1.624	11.366	6.495	45.464	

 美特鋁質 有限公司 MIDI Aluminium Fabricator Ltd.	工程號: J-857	計算: WYY	日期: 2022.04.19			送呈: 施哥
	地盤名稱: 啟德6552	核對:	日期:			副本:
廠用鋁板B.M.表	項目類別: 後裝百葉	批准:	日期:			
BM編號:	修改版次: EI4625B版次	A/C Code:	總V.F.: 1012.62	總重量: 2058.15	此BM依據 資料計算	

序號	修改內容	鋁板圖號	鋁板名稱	顏色	實用	後備	總數	總重量	單件展開面積	總展開面積	單件V.F.	總V.F.	備註
									平方米		平方米		
111	B(改圖号)	J857-HBY-BB64B	3mm厚鋁板	深灰色	7		7	93.605	1.645	11.514	6.579	46.054	
112	B(改圖号)	J857-HBY-BB65	3mm厚鋁板	深灰色	1		1	4.999	0.615	0.615	2.460	2.460	
113	B(改圖号)	J857-HBY-BB65A	3mm厚鋁板	深灰色	1		1	4.910	0.604	0.604	2.416	2.416	
114	B(改圖号)	J857-HBY-BB65B	3mm厚鋁板	深灰色	1		1	4.999	0.615	0.615	2.460	2.460	
115	B(改圖号)	J857-HBY-BB66	3mm厚鋁板	深灰色	8		8	48.807	0.750	6.003	3.002	24.013	
116	B(改圖号)	J857-HBY-BB66A	3mm厚鋁板	深灰色	8		8	48.807	0.750	6.003	3.002	24.013	
117	B(改圖号)	J857-HBY-BB67	3mm厚鋁板	深灰色	1		1	9.515	1.170	1.170	4.681	4.681	
118	B(改圖号)	J857-HBY-BB67A	3mm厚鋁板	深灰色	1		1	9.534	1.173	1.173	4.691	4.691	
119	B(改圖号)	J857-HBY-BB68	3mm厚鋁板	深灰色	1		1	8.731	1.074	1.074	4.296	4.296	
120	B(改圖号)	J857-HBY-BB68A	3mm厚鋁板	深灰色	1		1	8.617	1.060	1.060	4.240	4.240	
121	B(改圖号)	J857-HBY-BB68B	3mm厚鋁板	深灰色	1		1	8.617	1.060	1.060	4.240	4.240	
122	B(改圖号)	J857-HBY-BB68C	3mm厚鋁板	深灰色	1		1	8.731	1.074	1.074	4.296	4.296	
123	B(改圖号)	J857-HBY-BB69	3mm厚鋁板	深灰色	1		1	10.840	1.333	1.333	5.333	5.333	
124	B(改圖号)	J857-HBY-BB69A	3mm厚鋁板	深灰色	1		1	10.840	1.333	1.333	5.333	5.333	
125	B(改圖号)	J857-HBY-BB71A	3mm厚鋁板	深灰色	1		1	16.052	1.974	1.974	7.898	7.898	
126	B(改圖号)	J857-HBY-BB71B	3mm厚鋁板	深灰色	1		1	8.785	1.081	1.081	4.323	4.323	
127	B(改圖号)	J857-HBY-BB72A	3mm厚鋁板	深灰色	1		1	24.402	3.002	3.002	12.006	12.006	
128	B(改圖号)	J857-HBY-BB57	3mm厚鋁板	深灰色	1		1	5.995	0.737	0.737	2.950	2.950	
129	A(新增)	J857-HBY-BB80	3mm厚鋁板	深灰色	27		27	15.418	0.070	1.896	0.281	7.586	
130						總合計:	354	2058.15		253.15		1012.62	



工程號	J-857	地盤	啓德6552
-----	-------	----	--------

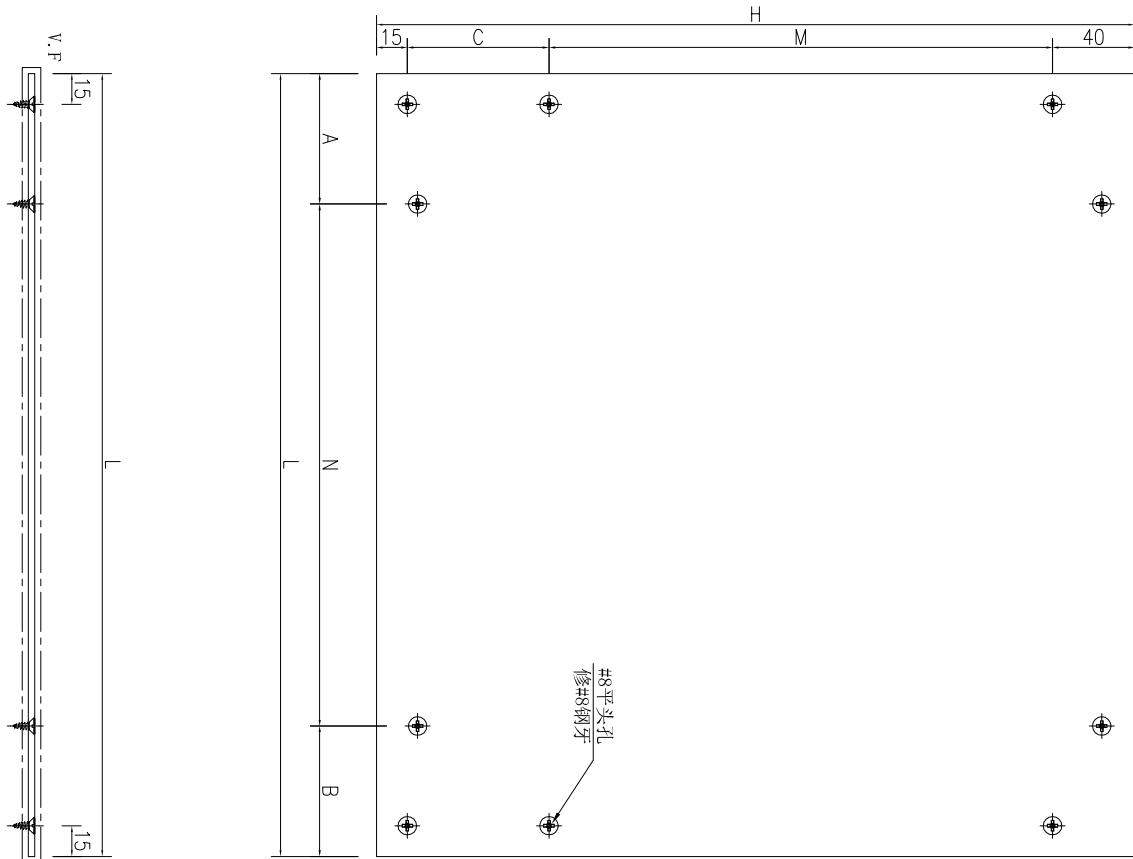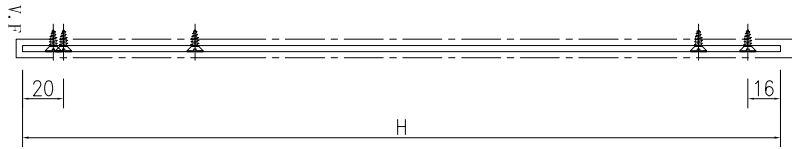

數據表見：J857-HBY-BB1-1~2

名稱	鋁背板加工圖	制圖	吳祚瑜	2022.03.24	修改	A	
材料	3mm 鋁板	復核			日期	2022.06.10	
顏色	深灰色	批准			圖號	J857-HBY-BB1	




美特鋁質 有限公司
MIDI Aluminium Fabricator Ltd.

加工圖見: J857-HBY-BB1

工程號	J-857	地盤	啓德6552
-----	-------	----	--------

序號	物料編號	長度L	數量	A	N	B	高度H	M	C				
1	J857-HBY-BB1	894.5	1	157	300	X	2	137.5	800	330	X	2	85
2	J857-HBY-BB1A	894.5	1	137.5	300	X	2	157	800	330	X	2	85
3	J857-HBY-BB2	1141	1	120.5	300	X	3	120.5	500	330	X	1	115
4	J857-HBY-BB3	864.5	1	142	300	X	2	122.5	470	330	X	1	85
5	J857-HBY-BB3A	864.5	1	122.5	300	X	2	142	470	330	X	1	85
6	J857-HBY-BB4	1046	1	73	300	X	3	73	650	330	X	1	265
7	J857-HBY-BB5	521	1	110.5	300	X	1	110.5	2262	330	X	6	227
8	J857-HBY-BB6	966	1	183	300	X	2	183	365	198	X	1	112
9	J857-HBY-BB7	966	2	183	300	X	2	183	1000	330	X	2	285
10	J857-HBY-BB8	869.5	1	144.5	300	X	2	125	520	330	X	1	135
11	J857-HBY-BB8A	869.5	1	125	300	X	2	144.5	520	330	X	1	135
12	J857-HBY-BB9	869.5	3	144.5	300	X	2	125	200	66	X	1	79
13	J857-HBY-BB9A	869.5	3	125	300	X	2	144.5	200	66	X	1	79
14	J857-HBY-BB10	1066	2	83	300	X	3	83	400	264	X	1	81
15	J857-HBY-BB11	719.5	1	69.5	300	X	2	50	500	330	X	1	115
16	J857-HBY-BB11A	719.5	1	50	300	X	2	69.5	500	330	X	1	115
17	J857-HBY-BB12	1201	1	150.5	300	X	3	150.5	1100	330	X	3	55
18	J857-HBY-BB13	1201	1	150.5	300	X	3	150.5	2450	330	X	7	85
19	J857-HBY-BB14	1201	1	150.5	300	X	3	150.5	850	330	X	2	135
20	J857-HBY-BB15	766	1	83	300	X	2	83	800	330	X	2	85
21	J857-HBY-BB16	1316	1	208	300	X	3	208	400	264	X	1	81
22	J857-HBY-BB17	676	1	188	300	X	1	188	3300	330	X	9	275
23	J857-HBY-BB18	986	1	193	300	X	2	193	400	264	X	1	81
24	J857-HBY-BB19	716	18	58	300	X	2	58	750	330	X	2	35
25	J857-HBY-BB20	1016	1	58	300	X	3	58	650	330	X	1	265
26	J857-HBY-BB21	566	1	133	300	X	1	133	800	330	X	2	85
27	J857-HBY-BB22	666	1	183	300	X	1	183	400	264	X	1	81
28	J857-HBY-BB23	666	1	183	300	X	1	183	950	330	X	2	235
29	J857-HBY-BB24	566	1	133	300	X	1	133	400	264	X	1	81
30	J857-HBY-BB25	466	1	83	300	X	1	83	600	330	X	1	215
31	J857-HBY-BB26	366	1	83	200	X	1	83	400	264	X	1	81
32	J857-HBY-BB27	1091	1	95.5	300	X	3	95.5	350	264	X	1	31
33	J857-HBY-BB28	819.5	2	119.5	300	X	2	100	350	264	X	1	31
34	J857-HBY-BB28A	819.5	2	100	300	X	2	119.5	350	264	X	1	31
35	J857-HBY-BB29	566	29	133	300	X	1	133	600	330	X	1	215
36	J857-HBY-BB30	1116	1	108	300	X	3	108	350	264	X	1	31
37	J857-HBY-BB31	266	1	58	150	X	1	58	600	330	X	1	215
38	J857-HBY-BB32	1262	1	190.75	300	X	3	171.25	650	330	X	1	265
39	J857-HBY-BB32A	1262	1	171.25	300	X	3	190.75	650	330	X	1	265
40	J857-HBY-BB33	466	5	83	300	X	1	83	500	330	X	1	115
41	J857-HBY-BB34	616	5	158	300	X	1	158	650	330	X	1	265
42	J857-HBY-BB35	819.5	1	119.5	300	X	2	100	500	330	X	1	115
43	J857-HBY-BB35A	819.5	1	100	300	X	2	119.5	500	330	X	1	115
44	J857-HBY-BB36	1372	1	95.75	300	X	4	76.25	750	330	X	2	35
45	J857-HBY-BB36A	1372	1	76.25	300	X	4	95.75	750	330	X	2	35

名稱	數據表	制圖	吳禕瑜	2022.03.24	修改	A
材料	-	復核			日期	2022.06.10
顏色	-	批准			圖號	J857-HBY-BB1-1

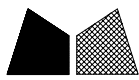

加工圖見：J857-HBY-BB1

工程號	J-857	地盤	啓德6552
-----	-------	----	--------


序號	物料編號	長度L	數量	A	N	B	高度H	M	C				
46	J857-HBY-BB37	866	1	133	300	X	2	133	900	330	X	2	185
47	J857-HBY-BB38	1266	1	183	300	X	3	183	900	330	X	2	185
48	J857-HBY-BB39	541.5	1	138.25	300	X	1	103.25	3300	330	X	9	275
49	J857-HBY-BB39A	541.5	1	103.25	300	X	1	138.25	3300	330	X	9	275
50	J857-HBY-BB40	991.5	3	63.25	300	X	3	28.25	1560	330	X	4	185
51	J857-HBY-BB40A	991.5	3	28.25	300	X	3	63.25	1560	330	X	4	185
52	J857-HBY-BB41	494	1	114.5	300	X	1	79.5	2850	330	X	8	155
53	J857-HBY-BB41A	494	1	79.5	300	X	1	114.5	2850	330	X	8	155
54	J857-HBY-BB42	684	1	59.5	300	X	2	24.5	2262	330	X	6	227
55	J857-HBY-BB42A	684	1	24.5	300	X	2	59.5	2262	330	X	6	227
56	J857-HBY-BB43	1049	1	92	300	X	3	57	1100	330	X	3	55
57	J857-HBY-BB43A	1049	1	57	300	X	3	92	1100	330	X	3	55
58	J857-HBY-BB44	1049	1	92	300	X	3	57	1500	330	X	4	125
59	J857-HBY-BB44A	1049	1	57	300	X	3	92	1500	330	X	4	125
60	J857-HBY-BB45	1269	1	202	300	X	3	167	1800	330	X	5	95
61	J857-HBY-BB45A	1307	1	53.5	300	X	4	53.5	1800	330	X	5	95
62	J857-HBY-BB45B	1269	1	167	300	X	3	202	1800	330	X	5	95
63	J857-HBY-BB46	829	1	132	300	X	2	97	3300	330	X	9	275
64	J857-HBY-BB46A	829	1	97	300	X	2	132	3300	330	X	9	275
65	J857-HBY-BB47	519	1	127	300	X	1	92	3300	330	X	9	275
66	J857-HBY-BB47A	519	1	92	300	X	1	127	3300	330	X	9	275
67	J857-HBY-BB48	1349	6	92	300	X	4	57	1250	330	X	3	205
68	J857-HBY-BB48A	1349	6	57	300	X	4	92	1250	330	X	3	205
69	J857-HBY-BB49	1081.5	1	108.25	300	X	3	73.25	2250	330	X	6	215
70	J857-HBY-BB49A	1081.5	1	73.25	300	X	3	108.25	2250	330	X	6	215
71	J857-HBY-BB50	1004	1	69.5	300	X	3	34.5	1450	330	X	4	75
72	J857-HBY-BB50A	1004	1	34.5	300	X	3	69.5	1450	330	X	4	75
73	J857-HBY-BB51	921.5	1	178.25	300	X	2	143.25	1300	330	X	3	255
74	J857-HBY-BB51A	921.5	1	143.25	300	X	2	178.25	1300	330	X	3	255
75	J857-HBY-BB52	1181	1	140.5	300	X	3	140.5	1100	330	X	3	55
76	J857-HBY-BB53	1181	1	140.5	300	X	3	140.5	1500	330	X	4	125
77	J857-HBY-BB54	1137.3	1	136.15	300	X	3	101.15	3300	330	X	9	275
78	J857-HBY-BB54A	1175.3	1	137.65	300	X	3	137.65	3300	330	X	9	275
79	J857-HBY-BB54B	1137.3	1	101.15	300	X	3	136.15	3300	330	X	9	275
80	J857-HBY-BB55	1137.3	1	136.15	300	X	3	101.15	2600	330	X	7	235
81	J857-HBY-BB55A	1175.3	1	137.65	300	X	3	137.65	2600	330	X	7	235
82	J857-HBY-BB55B	1137.3	1	101.15	300	X	3	136.15	2600	330	X	7	235
83	J857-HBY-BB70	1304.5	1	62	300	X	4	42.5	775	330	X	2	60
84	J857-HBY-BB70A	1317.5	2	63.5	300	X	4	54	775	330	X	2	60
85	J857-HBY-BB70B	1317.5	2	54	300	X	4	63.5	775	330	X	2	60
86	J857-HBY-BB70C	1352.5	1	66.5	300	X	4	86	775	330	X	2	60
87	J857-HBY-BB71	929	1	182	300	X	2	147	2250	330	X	6	215
88	J857-HBY-BB72	851.5	1	143.25	300	X	2	108.25	3525	325	X	10	220
89	J857-HBY-BB75	1004	2	69.5	300	X	3	34.5	1500	330	X	4	125
90	J857-HBY-BB75A	1004	2	34.5	300	X	3	69.5	1500	330	X	4	125

名稱	數據表	制圖	吳祿瑜	2022.03.24	修改	A
材料	-	復核			日期	2022.06.10
顏色	-	批准			圖號	J857-HBY-BB1-2




工程號	J-857	地盤	啓德6552
-----	-------	----	--------

序號	物料編號	長度L	數量	A	N	B	高度H	M	C
1	J857-HBY-BB56	916	1	158	300	158	683	330	297
2	J857-HBY-BB58	566	28	133	300	133	253	132	65
3	J857-HBY-BB59	816	1	108	300	108	253	132	65
4	J857-HBY-BB60	340	54	70	200	70	268	132	80
5	J857-HBY-BB80	346	27	73	200	73	203	66	81

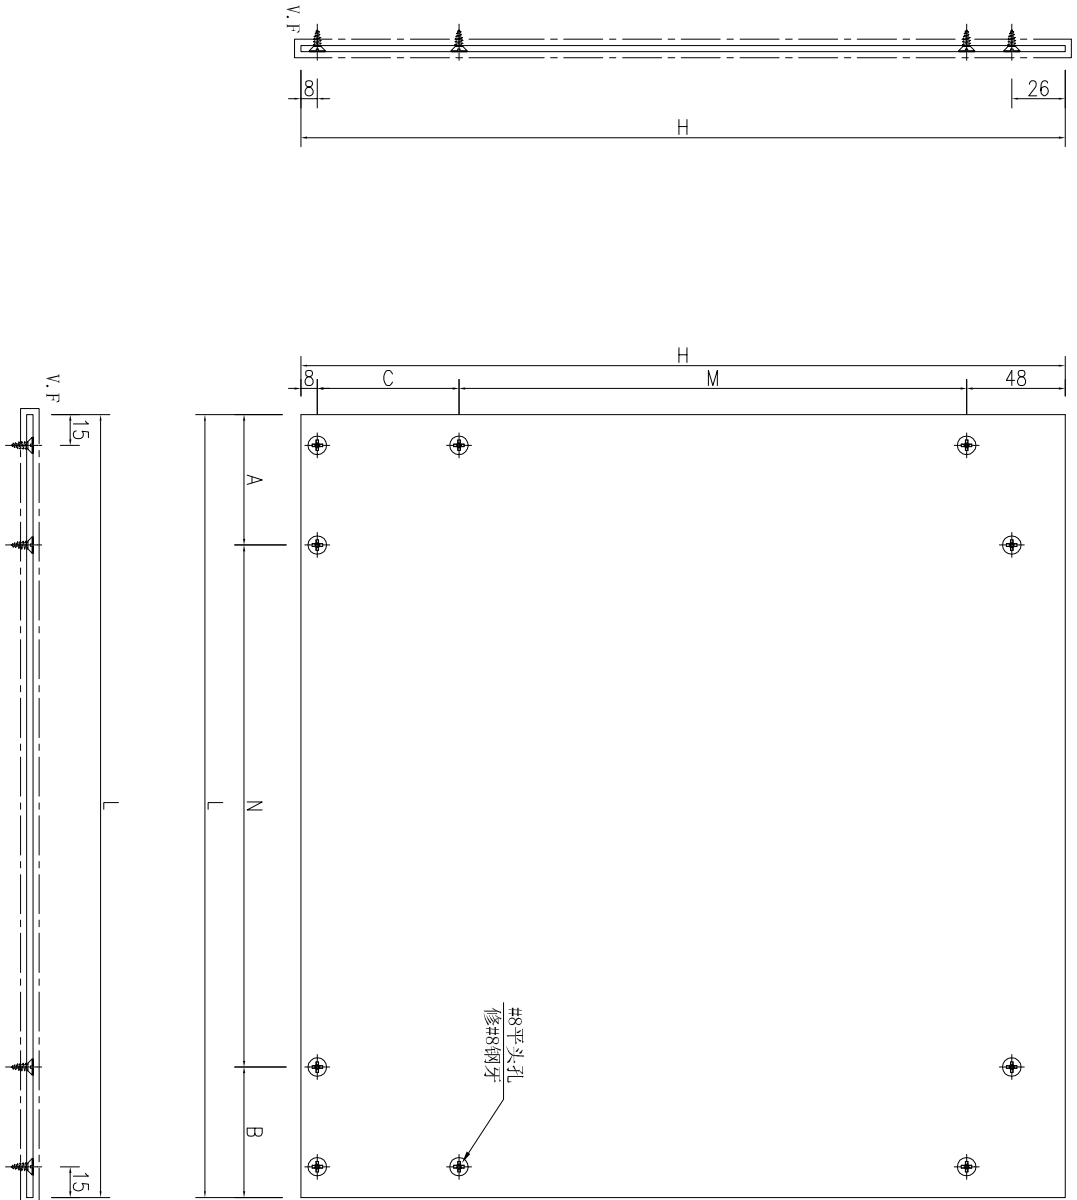

名稱	鋁背板加工圖	制圖	吳祿瑜	2022.03.24	修改	A	B	
材料	3mm鋁板	復核			日期	2022.06.10	2022.06.10	
顏色	深灰色	批准			圖號	J857-HBY-BB56		


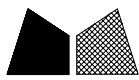


工程號

J-857

地盤

啓德6552

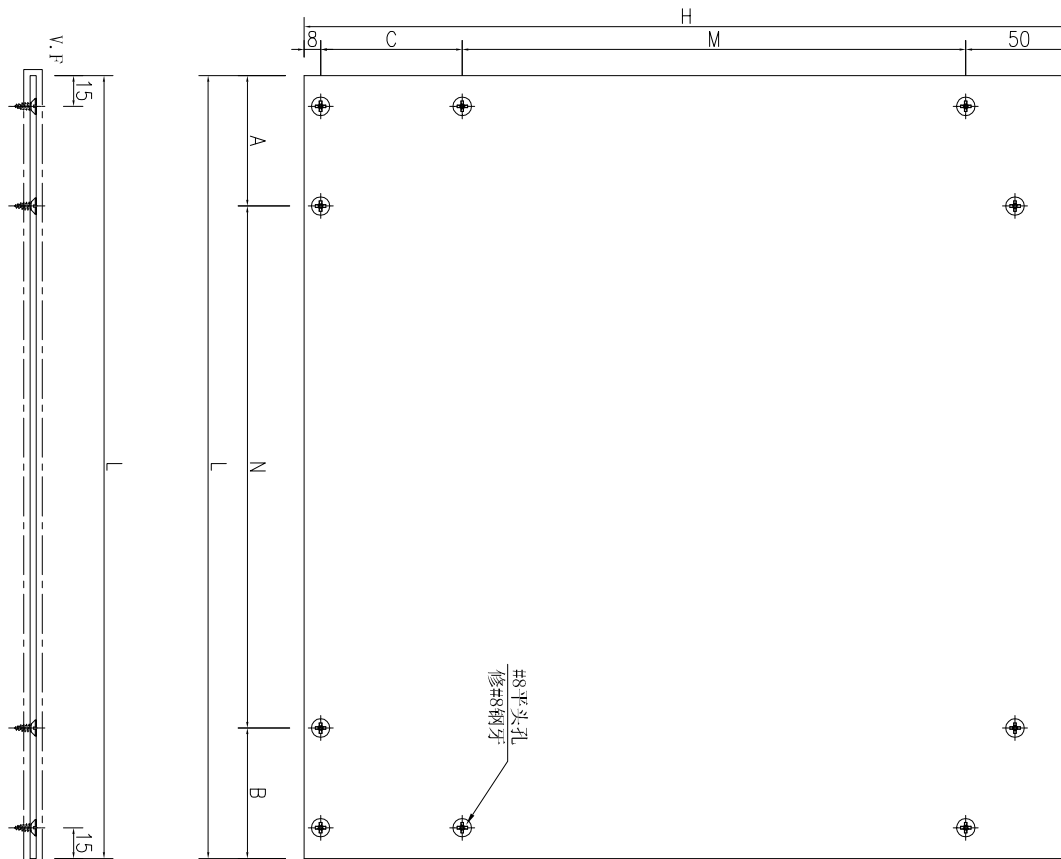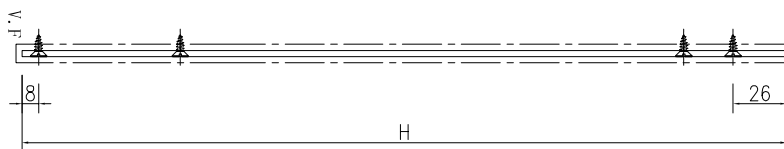

數據表見: J857-HBY-BB73-1

名稱	鋁背板加工圖	制圖	吳祚瑜	2022.03.24	修改	A	
材料	3mm 鋁板	復核			日期	2022.06.10	
顏色	深灰色	批准			圖號	J857-HBY-BB73	




加工圖見: J857-HBY-BB73

工程號	J-857	地盤	啓德6552
-----	-------	----	--------

序號	物料編號	長度L	數量	A		B		高度H	M		C		
									N				
1	J857-HBY-BB73	1662	3	98.5	300	X	5	63.5	353	198	X	1	97
2	J857-HBY-BB73A	1642	3	68	300	X	5	74	353	198	X	1	97
3	J857-HBY-BB73B	1642	3	74	300	X	5	68	353	198	X	1	97
4	J857-HBY-BB73C	1662	3	63.5	300	X	5	98.5	353	198	X	1	97
5	J857-HBY-BB61	1345.8	1	90.375	300	X	4	55.375	353	198	X	1	97
6	J857-HBY-BB61A	1325.8	1	61.875	300	X	4	63.875	353	198	X	1	97
7	J857-HBY-BB61B	1325.8	1	63.875	300	X	4	61.875	353	198	X	1	97
8	J857-HBY-BB61C	1345.8	1	55.375	300	X	4	90.375	353	198	X	1	97
9	J857-HBY-BB62	1428.3	1	131.625	300	X	4	96.625	553	330	X	1	165
10	J857-HBY-BB62A	1408.3	1	101.125	300	X	4	107.125	553	330	X	1	165
11	J857-HBY-BB62B	1408.3	1	107.125	300	X	4	101.125	553	330	X	1	165
12	J857-HBY-BB62C	1428.3	1	96.625	300	X	4	131.625	553	330	X	1	165
13	J857-HBY-BB63	1287	1	61	300	X	4	26	253	132	X	1	63
14	J857-HBY-BB63A	1287	1	26	300	X	4	61	253	132	X	1	63
15	J857-HBY-BB64	1562	7	48.5	300	X	5	13.5	1053	330	X	2	335
16	J857-HBY-BB64A	1542	7	21	300	X	5	21	1053	330	X	2	335
17	J857-HBY-BB64B	1562	7	13.5	300	X	5	48.5	1053	330	X	2	335
18	J857-HBY-BB65	1112	1	123.5	300	X	3	88.5	553	330	X	1	165
19	J857-HBY-BB65A	1092	1	96	300	X	3	96	553	330	X	1	165
20	J857-HBY-BB65B	1112	1	88.5	300	X	3	123.5	553	330	X	1	165
21	J857-HBY-BB66	1357	8	96	300	X	4	61	553	330	X	1	165
22	J857-HBY-BB66A	1357	8	61	300	X	4	96	553	330	X	1	165
23	J857-HBY-BB67	1002	1	68.5	300	X	3	33.5	1168	330	X	3	120
24	J857-HBY-BB67A	1004	1	34.5	300	X	3	69.5	1168	330	X	3	120
25	J857-HBY-BB68	919.5	1	169.5	300	X	2	150	1168	330	X	3	120
26	J857-HBY-BB68A	907.5	1	161.5	300	X	2	146	1168	330	X	3	120
27	J857-HBY-BB68B	907.5	1	146	300	X	2	161.5	1168	330	X	3	120
28	J857-HBY-BB68C	919.5	1	150	300	X	2	169.5	1168	330	X	3	120
29	J857-HBY-BB69	1141.5	1	138.25	300	X	3	103.25	1168	330	X	3	120
30	J857-HBY-BB69A	1141.5	1	103.25	300	X	3	138.25	1168	330	X	3	120

名稱	數據表	制圖	吳禕瑜	2022.03.24	修改	A
材料	-	復核			日期	2022.06.10
顏色	-	批准			圖號	J857-HBY-BB73-1


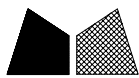


工程號

J-857

地盤

啓德6552

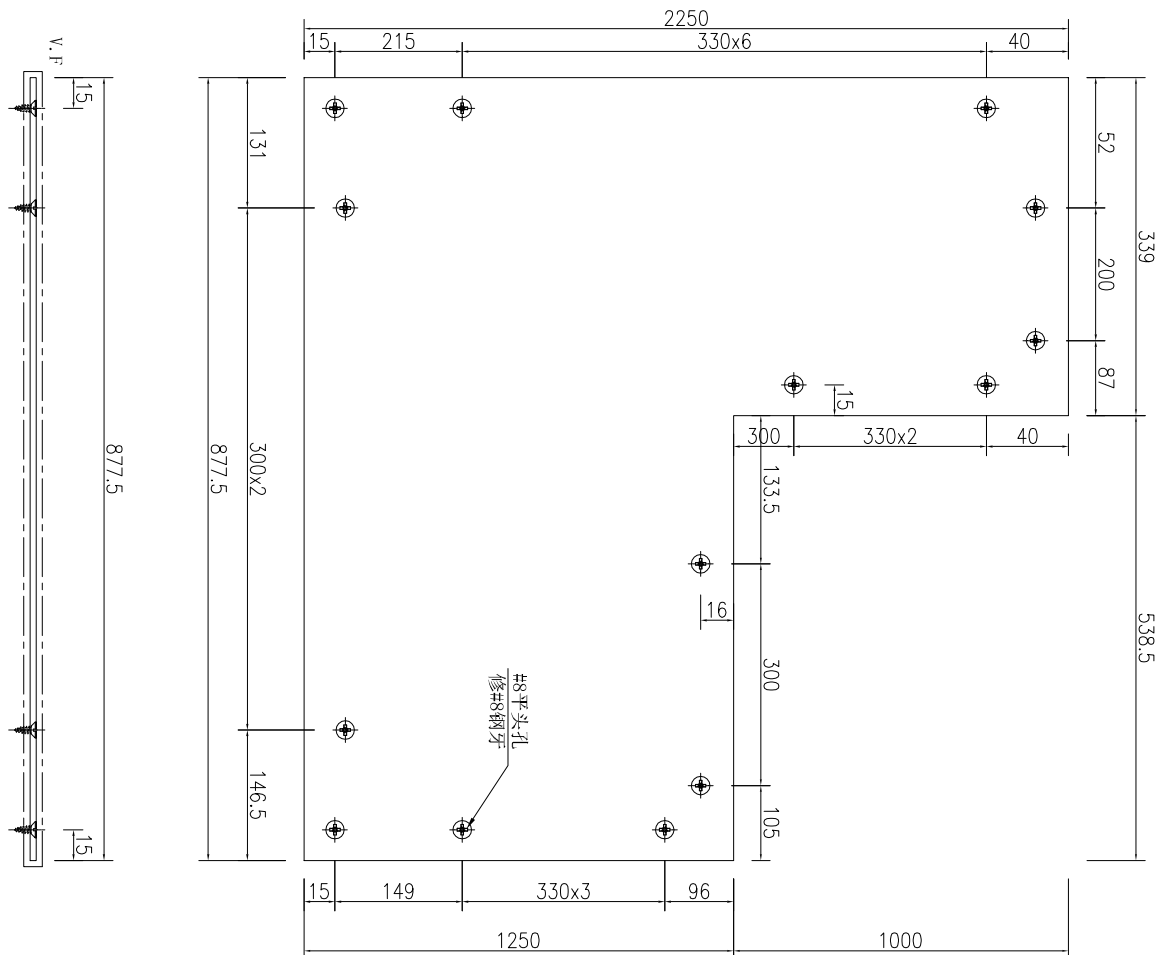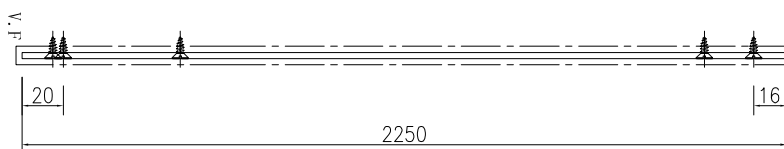

数量	备注
1	

名稱	鋁背板加工圖	制圖	吳祚瑜	2022.03.24	修改	A
材料	3mm 鋁板	復核			日期	2022.06.10
顏色	深灰色	批准			圖號	J857-HBY-BB71A





工程號

J-857


地盤

啓德6552

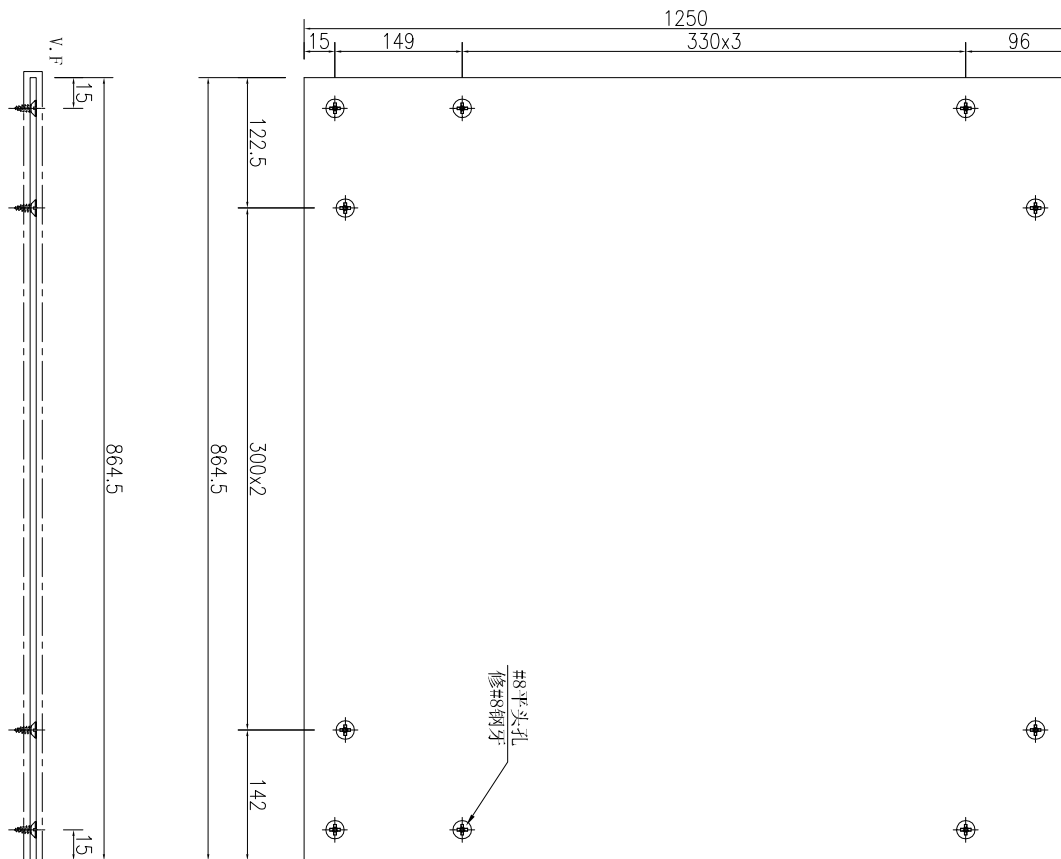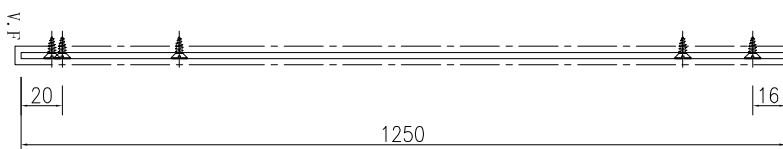

数量	备注
1	

名稱	鋁背板加工圖	制圖	吳祎瑜	2022.03.24	修改	A	
材料	3mm 鋁板	復核			日期	2022.06.10	
顏色	深灰色	批准			圖號	J857-HBY-BB71B	

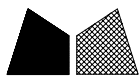

美特鋁質 有限公司
MIDI Aluminium Fabricator Ltd.

工程號

J-857



地盤

啓德6552


1

數量

备注

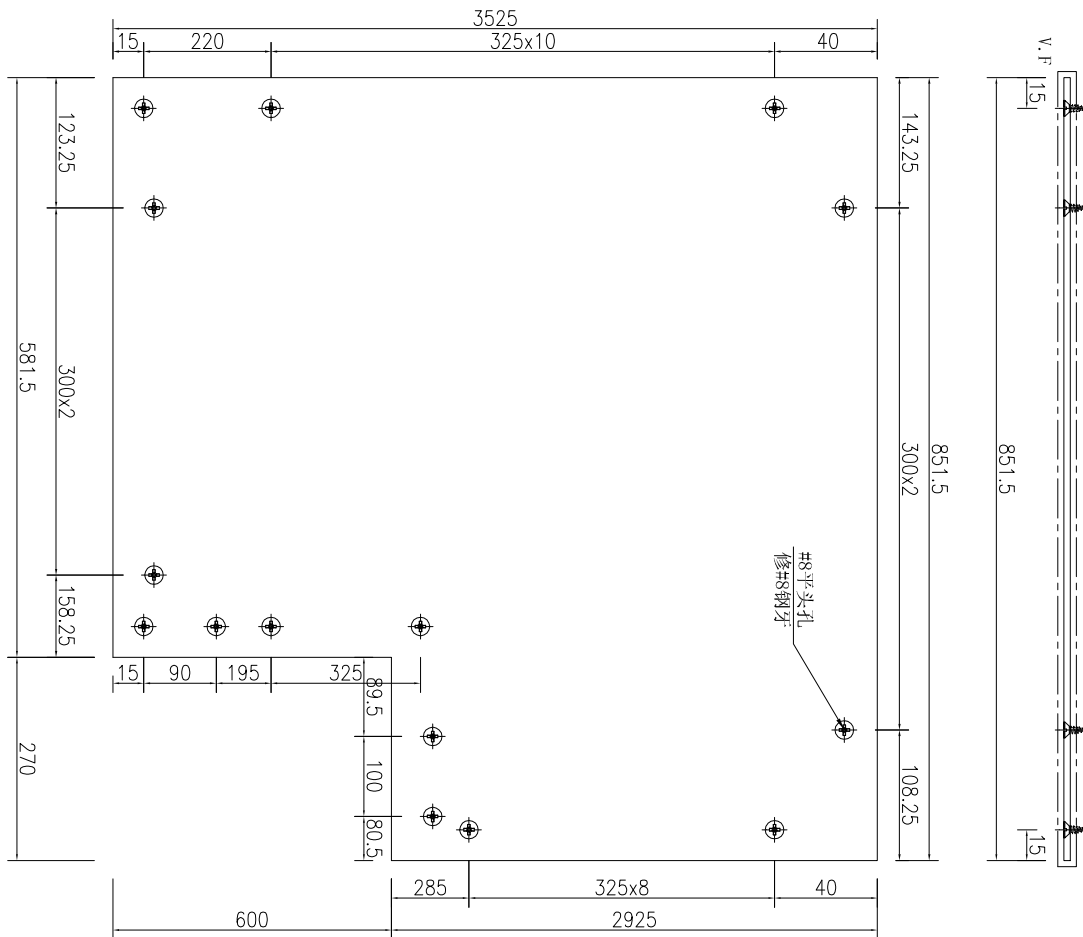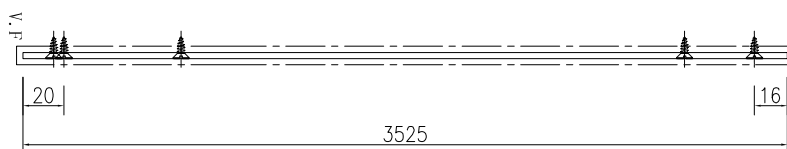

名稱	鋁背板加工圖	制圖	吳祚瑜	2022.03.24	修改	A	
材料	3mm 鋁板	復核			日期	2022.06.10	
顏色	深灰色	批准			圖號	J857-HBY-BB72A	

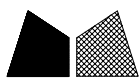


工程號

J-857

地盤

啓德6552

1	数量
	备注

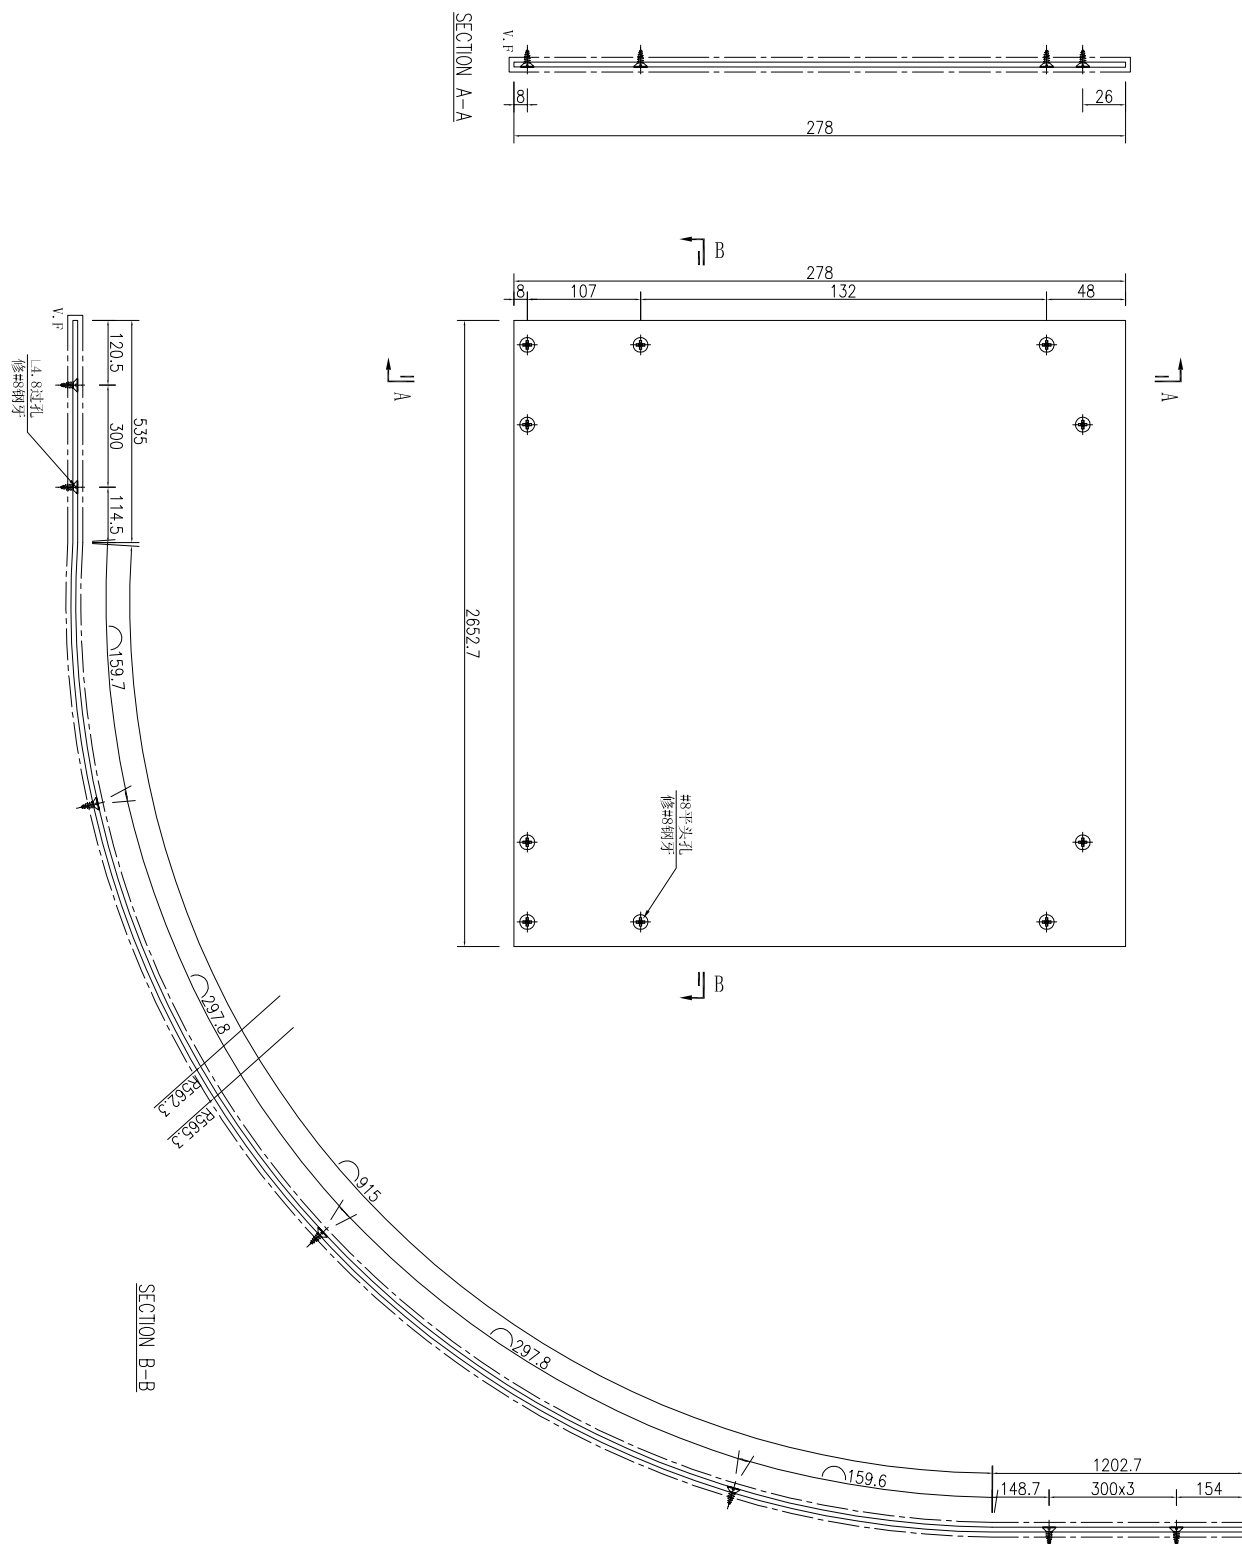

名稱	鋁背板加工圖	制圖	吳祚瑜	2022.03.24	修改	A	
材料	3mm 鋁板	復核			日期	2022.06.10	
顏色	深灰色	批准			圖號	J857-HBY-BB57	