



工程指示 / 要求簡箋 ENGINEER INSTRUCTIONS(E.I.)

工程指示編號:	EI- 4625	修改版本:	D
	HK- 1992 / 22		
工程編號:	J 857	工程名稱:	啟德6552
收件人:	生統	發件人:	Nero HO
工程項目:	後裝百葉 - 廠用鋁背板	日期:	14/11/2022

<input type="checkbox"/> 原合約工程包	<input type="checkbox"/> 原合約工程加 / 減賬 QT-	<input type="checkbox"/> 新工程報價 QT-
---------------------------------	--	------------------------------------

信件批核號碼/圖紙參考編號:	批核模具圖紙編號:
客戶指示附件:	管理內部批簽署:

<input type="checkbox"/> 初步鋁料 B.M.	<input checked="" type="checkbox"/> 加工拆圖, 然後生產	<input type="checkbox"/> 尺寸表
<input type="checkbox"/> 正式鋁料 B.M.	<input type="checkbox"/> 技術上資料 / 指示	<input type="checkbox"/> 報價
<input type="checkbox"/> 配件 B.M.	<input type="checkbox"/> 樣辦或貨品說明書	<input type="checkbox"/> 分判合約
<input type="checkbox"/> 其他:		

內容:  
修正背板編號及數量。

完成上列要求日期: 18/11/2022


國內

<input type="checkbox"/> 生產技術總監	<input type="checkbox"/> 連附件	<input type="checkbox"/> 技術部	<input type="checkbox"/> 連附件	<input type="checkbox"/> 生產部	<input type="checkbox"/> 連附件
<input type="checkbox"/> 採購部	<input type="checkbox"/> 連附件	<input checked="" type="checkbox"/> 生產統籌部	<input checked="" type="checkbox"/> 連附件	<input type="checkbox"/> 報關組	<input type="checkbox"/> 連附件
<input type="checkbox"/> 質檢部	<input type="checkbox"/> 連附件	<input type="checkbox"/> 會計部	<input type="checkbox"/> 連附件	<input type="checkbox"/> 機械設計部	<input type="checkbox"/> 連附件
<input type="checkbox"/> 其他:					


香港

<input type="checkbox"/> 行政部	<input type="checkbox"/> 連附件	<input type="checkbox"/> 會計部	<input type="checkbox"/> 連附件	<input type="checkbox"/> 統籌部	<input type="checkbox"/> 連附件	<input type="checkbox"/> 工程部	<input type="checkbox"/> 連附件
<input type="checkbox"/> 採購部	<input type="checkbox"/> 連附件	<input type="checkbox"/> QS部	<input type="checkbox"/> 連附件	<input checked="" type="checkbox"/> 地盤管理	<input checked="" type="checkbox"/> 連附件	<input type="checkbox"/> 維修部	<input type="checkbox"/> 連附件


*發件人簽署:	*組別成員批核簽署:
傳遞編號: 1992 / 22	項目經理簽署:

 美特鋁質 有限公司 MIDI Aluminium Fabricator Ltd.	工程號: J-857	計算: WYY	日期:	2022.011.04		送呈: 施哥
	地盤名稱: 啟德6552	核對:	日期:			副本:
廠用鋁板B.M.表	項目類別: 後裝百葉	批准:	日期:			
BM編號:	修改版次: EI4625D(2022.11.11)	A/C Code:	總V.F.:	1132.30	總重量:	2301.39 此BM依據 資料計算


序號	修改內容	鋁板圖號	鋁板名稱	顏色	實用	後備	總數	總重量	單件展開面積	總展開面積	單件V.F.	總V.F.	備註
									平方米		平方米		
1		J857-HBY-BB1	3mm厚鋁板	深灰色	1		1	5.877	0.723	0.723	2.891	2.891	
2		J857-HBY-BB2	3mm厚鋁板	深灰色	1		1	4.641	0.571	0.571	2.283	2.283	
3		J857-HBY-BB3	3mm厚鋁板	深灰色	1		1	3.278	0.403	0.403	1.613	1.613	
4		J857-HBY-BB4	3mm厚鋁板	深灰色	1		1	4.098	0.504	0.504	2.016	2.016	
5		J857-HBY-BB4A	3mm厚鋁板	深灰色	1		1	1.639	0.202	0.202	0.806	0.806	
6		J857-HBY-BB4B	3mm厚鋁板	深灰色	1		1	2.663	0.328	0.328	1.310	1.310	
7		J857-HBY-BB6	3mm厚鋁板	深灰色	1		1	2.857	0.351	0.351	1.406	1.406	
8		J857-HBY-BB5	3mm厚鋁板	深灰色	1		1	9.978	1.227	1.227	4.909	4.909	
9		J857-HBY-BB7	3mm厚鋁板	深灰色	2		2	15.936	0.980	1.960	3.920	7.841	
10		J857-HBY-BB8	3mm厚鋁板	深灰色	1		1	3.655	0.450	0.450	1.798	1.798	
11		J857-HBY-BB10	3mm厚鋁板	深灰色	3		3	10.844	0.445	1.334	1.778	5.335	
12		J857-HBY-BB12	3mm厚鋁板	深灰色	1		1	10.856	1.335	1.335	5.341	5.341	
13		J857-HBY-BB13	3mm厚鋁板	深灰色	1		1	24.301	2.989	2.989	11.956	11.956	
14		J857-HBY-BB14	3mm厚鋁板	深灰色	1		1	8.366	1.029	1.029	4.116	4.116	
15		J857-HBY-BB15	3mm厚鋁板	深灰色	1		1	5.400	0.664	0.664	2.657	2.657	
16		J857-HBY-BB16	3mm厚鋁板	深灰色	1		1	4.249	0.523	0.523	2.090	2.090	
17		J857-HBY-BB17	3mm厚鋁板	深灰色	1		1	18.723	2.303	2.303	9.212	9.212	
18		J857-HBY-BB19	3mm厚鋁板	深灰色	25		25	96.767	0.476	11.903	1.904	47.610	
19		J857-HBY-BB20	3mm厚鋁板	深灰色	1		1	5.411	0.666	0.666	2.662	2.662	
20		J857-HBY-BB21	3mm厚鋁板	深灰色	1		1	3.789	0.466	0.466	1.864	1.864	
21		J857-HBY-BB22	3mm厚鋁板	深灰色	1		1	2.188	0.269	0.269	1.076	1.076	
22		J857-HBY-BB23	3mm厚鋁板	深灰色	1		1	4.712	0.580	0.580	2.318	2.318	

 美特鋁質 有限公司 MIDI Aluminium Fabricator Ltd.	工程號: J-857	計算: WYY	日期:	2022.011.04		送呈: 施哥
	地盤名稱: 啟德6552	核對:	日期:			副本:
廠用鋁板B.M.表	項目類別: 後裝百葉	批准:	日期:			
BM編號:	修改版次: EI4625D(2022.11.11)	A/C Code:	總V.F.:	1132.30	總重量:	2301.39 此BM依據 資料計算


序號	修改內容	鋁板圖號	鋁板名稱	顏色	實用	後備	總數	總重量	單件展開面積	總展開面積	單件V.F.	總V.F.	備註
									平方米		平方米		
23		J857-HBY-BB24	3mm厚鋁板	深灰色	1		1	1.871	0.230	0.230	0.920	0.920	
24		J857-HBY-BB25	3mm厚鋁板	深灰色	1		1	2.350	0.289	0.289	1.156	1.156	
25		J857-HBY-BB26	3mm厚鋁板	深灰色	2		2	2.473	0.152	0.304	0.608	1.217	
26		J857-HBY-BB27	3mm厚鋁板	深灰色	1		1	3.082	0.379	0.379	1.516	1.516	
27		J857-HBY-BB29	3mm厚鋁板	深灰色	1		1	2.830	0.348	0.348	1.392	1.392	
28		J857-HBY-BB30	3mm厚鋁板	深灰色	1		1	3.615	0.445	0.445	1.778	1.778	
29		J857-HBY-BB31	3mm厚鋁板	深灰色	2		2	2.782	0.171	0.342	0.684	1.369	
30		J857-HBY-BB33	3mm厚鋁板	深灰色	26		26	50.752	0.240	6.243	0.960	24.970	
31		J857-HBY-BB34	3mm厚鋁板	深灰色	10		10	48.910	0.602	6.016	2.406	24.064	
32		J857-HBY-BB37	3mm厚鋁板	深灰色	3		3	21.551	0.884	2.651	3.534	10.603	
33		J857-HBY-BB40	3mm厚鋁板	深灰色	1		1	7.785	0.958	0.958	3.830	3.830	
34		J857-HBY-BB45a	3mm厚鋁板	深灰色	1		1	1.237	0.152	0.152	0.608	0.608	
35		J857-HBY-BB46a	3mm厚鋁板	深灰色	2		2	5.473	0.337	0.673	1.346	2.693	
36		J857-HBY-BB47	3mm厚鋁板	深灰色	2		2	5.498	0.338	0.676	1.352	2.705	
37		J857-HBY-BB52	3mm厚鋁板	深灰色	1		1	10.678	1.313	1.313	5.254	5.254	
38		J857-HBY-BB53	3mm厚鋁板	深灰色	1		1	14.597	1.795	1.795	7.182	7.182	
39		J857-HBY-BB55	3mm厚鋁板	深灰色	1		1	22.744	2.798	2.798	11.190	11.190	
40		J857-HBY-BB56	3mm厚鋁板	深灰色	1		1	5.086	0.626	0.626	2.503	2.503	
41		J857-HBY-BB58	3mm厚鋁板	深灰色	1		1	1.164	0.143	0.143	0.573	0.573	
42		J857-HBY-BB59	3mm厚鋁板	深灰色	1		1	1.678	0.206	0.206	0.826	0.826	
43		J857-HBY-BB71	3mm厚鋁板	深灰色	1		1	8.177	1.006	1.006	4.023	4.023	
44		J857-HBY-BB73	3mm厚鋁板	深灰色	1		1	27.688	3.406	3.406	13.622	13.622	

 美特鋁質 有限公司 MIDI Aluminium Fabricator Ltd.	工程號: J-857	計算: WYY	日期:	2022.011.04		送呈: 施哥
	地盤名稱: 啟德6552	核對:	日期:			副本:
廠用鋁板B.M.表	項目類別: 後裝百葉	批准:	日期:			
BM編號:	修改版次: EI4625D(2022.11.11)	A/C Code:	總V.F.:	1132.30	總重量:	2301.39 此BM依據 資料計算


序號	修改內容	鋁板圖號	鋁板名稱	顏色	實用	後備	總數	總重量	單件展開面積	總展開面積	單件V.F.	總V.F.	備註
									平方米		平方米		
45		J857-HBY-BB74	3mm厚鋁板	深灰色	1		1	16.501	2.030	2.030	8.118	8.118	
46		J857-HBY-BB75	3mm厚鋁板	深灰色	1		1	16.184	1.991	1.991	7.962	7.962	
47		J857-HBY-BB76	3mm厚鋁板	深灰色	1		1	22.415	2.757	2.757	11.028	11.028	
48		J857-HBY-BB77	3mm厚鋁板	深灰色	2		2	9.524	0.586	1.172	2.343	4.686	
49		J857-HBY-BB79	3mm厚鋁板	深灰色	1		1	1.574	0.194	0.194	0.774	0.774	
50		J857-HBY-BB80	3mm厚鋁板	深灰色	1		1	1.216	0.150	0.150	0.598	0.598	
51		J857-HBY-BB81	3mm厚鋁板	深灰色	2		2	21.799	1.341	2.681	5.363	10.725	
52		J857-HBY-BB86	3mm厚鋁板	深灰色	2		2	2.332	0.143	0.287	0.574	1.148	
53		J857-HBY-BB87A	3mm厚鋁板	深灰色	1		1	1.037	0.128	0.128	0.510	0.510	
54		J857-HBY-BB88	3mm厚鋁板	深灰色	1		1	3.249	0.400	0.400	1.598	1.598	
55		J857-HBY-BB90	3mm厚鋁板	深灰色	2		2	10.756	0.662	1.323	2.646	5.292	
56	D版改數量	J857-HBY-BB91	3mm厚鋁板	深灰色	2		2	1.132	0.070	0.139	0.278	0.557	
57		J857-HBY-BB92	3mm厚鋁板	深灰色	1		1	6.657	0.819	0.819	3.275	3.275	
58		J857-HBY-BB93	3mm厚鋁板	深灰色	1		1	1.932	0.238	0.238	0.950	0.950	
59		J857-HBY-BB94a	3mm厚鋁板	深灰色	1		1	4.523	0.556	0.556	2.225	2.225	
60		J857-HBY-BB95	3mm厚鋁板	深灰色	1		1	2.371	0.292	0.292	1.166	1.166	
61		J857-HBY-BB95	3mm厚鋁板	深灰色	2		2	6.619	0.407	0.814	1.628	3.257	
62		J857-HBY-BB98	3mm厚鋁板	深灰色	2		2	1.624	0.100	0.200	0.400	0.799	
63		J857-HBY-BB101	3mm厚鋁板	深灰色	3		3	14.102	0.578	1.735	2.313	6.938	
64		J857-HBY-BB120	3mm厚鋁板	深灰色	2		2	14.774	0.909	1.817	3.634	7.269	
65		J857-HBY-BB11	3mm厚鋁板	深灰色	1		1	4.698	0.578	0.578	2.312	2.312	
66		J857-HBY-BB18	3mm厚鋁板	深灰色	2		2	15.058	0.926	1.852	3.704	7.409	

 美特鋁質 有限公司 MIDI Aluminium Fabricator Ltd.	工程號: J-857	計算: WYY	日期:	2022.011.04		送呈: 施哥
	地盤名稱: 啟德6552	核對:	日期:			副本:
廠用鋁板B.M.表	項目類別: 後裝百葉	批准:	日期:			
BM編號:	修改版次: EI4625D(2022.11.11)	A/C Code:	總V.F.:	1132.30	總重量:	2301.39 此BM依據 資料計算


序號	修改內容	鋁板圖號	鋁板名稱	顏色	實用	後備	總數	總重量	單件展開面積	總展開面積	單件V.F.	總V.F.	備註
									平方米		平方米		
67		J857-HBY-BB28	3mm厚鋁板	深灰色	4		4	5.982	0.184	0.736	0.736	2.943	
68		J857-HBY-BB32	3mm厚鋁板	深灰色	1		1	4.370	0.538	0.538	2.150	2.150	
69		J857-HBY-BB35	3mm厚鋁板	深灰色	3		3	12.038	0.494	1.481	1.974	5.923	
70		J857-HBY-BB36	3mm厚鋁板	深灰色	1		1	4.791	0.589	0.589	2.357	2.357	
71	D版改編號	J857-HBY-BB38	3mm厚鋁板	深灰色	1		1	8.764	1.078	1.078	4.312	4.312	
72	D版改編號	J857-HBY-BB39	3mm厚鋁板	深灰色	1		1	17.787	2.188	2.188	8.751	8.751	
73	D版改編號	J857-HBY-BB40	3mm厚鋁板	深灰色	3		3	37.937	1.555	4.666	6.222	18.665	
74	D版改編號	J857-HBY-BB41	3mm厚鋁板	深灰色	1		1	12.637	1.554	1.554	6.218	6.218	
75	D版改編號	J857-HBY-BB42	3mm厚鋁板	深灰色	1		1	12.743	1.567	1.567	6.270	6.270	
76	D版改編號	J857-HBY-BB43	3mm厚鋁板	深灰色	1		1	9.402	1.156	1.156	4.626	4.626	
77	D版改編號	J857-HBY-BB44	3mm厚鋁板	深灰色	1		1	12.853	1.581	1.581	6.324	6.324	
78	D版改編號	J857-HBY-BB46	3mm厚鋁板	深灰色	1		1	22.495	2.767	2.767	11.068	11.068	
79	D版改編號	J857-HBY-BB47	3mm厚鋁板	深灰色	1		1	14.203	1.747	1.747	6.988	6.988	
80	D版改編號	J857-HBY-BB48	3mm厚鋁板	深灰色	7		7	96.044	1.688	11.813	6.751	47.254	
81	D版改編號	J857-HBY-BB49	3mm厚鋁板	深灰色	1		1	19.914	2.449	2.449	9.798	9.798	
82	D版改編號	J857-HBY-BB53	3mm厚鋁板	深灰色	3		3	41.340	1.695	5.085	6.780	20.339	
83	D版改編號	J857-HBY-BB51	3mm厚鋁板	深灰色	1		1	11.118	1.368	1.368	5.470	5.470	
84	D版改編號	J857-HBY-BB54	3mm厚鋁板	深灰色	1		1	18.715	2.302	2.302	9.208	9.208	
85	D版改編號	J857-HBY-BB54B	3mm厚鋁板	深灰色	1		1	8.560	1.053	1.053	4.212	4.212	
86	D版改編號	J857-HBY-BB72	3mm厚鋁板	深灰色	1		1	16.939	2.084	2.084	8.334	8.334	
87		J857-HBY-BB78	3mm厚鋁板	深灰色	1		1	5.936	0.730	0.730	2.920	2.920	
88		J857-HBY-BB82	3mm厚鋁板	深灰色	1		1	4.522	0.556	0.556	2.225	2.225	

 美特鋁質 有限公司 MIDI Aluminium Fabricator Ltd.	工程號: J-857	計算: WYY	日期:	2022.011.04		送呈: 施哥
	地盤名稱: 啟德6552	核對:	日期:			副本:
廠用鋁板B.M.表	項目類別: 後裝百葉	批准:	日期:			
BM編號:	修改版次: EI4625D(2022.11.11)	A/C Code:	總V.F.:	1132.30	總重量:	2301.39 此BM依據 資料計算


序號	修改內容	鋁板圖號	鋁板名稱	顏色	實用	後備	總數	總重量	單件展開面積	總展開面積	單件V.F.	總V.F.	備註
									平方米		平方米		
89		J857-HBY-BB83	3mm厚鋁板	深灰色	1		1	5.898	0.725	0.725	2.902	2.902	
90		J857-HBY-BB84	3mm厚鋁板	深灰色	1		1	4.584	0.564	0.564	2.255	2.255	
91		J857-HBY-BB85	3mm厚鋁板	深灰色	1		1	13.080	1.609	1.609	6.436	6.436	
92		J857-HBY-BB87	3mm厚鋁板	深灰色	2		2	15.176	0.933	1.867	3.733	7.467	
93		J857-HBY-BB89	3mm厚鋁板	深灰色	1		1	24.106	2.965	2.965	11.860	11.860	
94		J857-HBY-BB89B	3mm厚鋁板	深灰色	1		1	28.467	3.502	3.502	14.006	14.006	
95	D版改編號	J857-HBY-BB94	3mm厚鋁板	深灰色	1		1	10.998	1.353	1.353	5.411	5.411	
96		J857-HBY-BB99	3mm厚鋁板	深灰色	1		1	2.196	0.270	0.270	1.081	1.081	
97	D版改編號	J857-HBY-BB45	3mm厚鋁板	深灰色	1		1	18.642	2.293	2.293	9.172	9.172	
98		J857-HBY-BB1A	3mm厚鋁板	深灰色	1		1	5.877	0.723	0.723	2.891	2.891	
99		J857-HBY-BB3A	3mm厚鋁板	深灰色	1		1	3.278	0.403	0.403	1.613	1.613	
100		J857-HBY-BB8A	3mm厚鋁板	深灰色	1		1	3.655	0.450	0.450	1.798	1.798	
101		J857-HBY-BB11A	3mm厚鋁板	深灰色	1		1	4.698	0.578	0.578	2.312	2.312	
102		J857-HBY-BB18A	3mm厚鋁板	深灰色	2		2	15.058	0.926	1.852	3.704	7.409	
103		J857-HBY-BB28A	3mm厚鋁板	深灰色	4		4	5.982	0.184	0.736	0.736	2.943	
104		J857-HBY-BB32A	3mm厚鋁板	深灰色	1		1	4.370	0.538	0.538	2.150	2.150	
105		J857-HBY-BB35A	3mm厚鋁板	深灰色	3		3	12.038	0.494	1.481	1.974	5.923	
106		J857-HBY-BB36A	3mm厚鋁板	深灰色	1		1	4.791	0.589	0.589	2.357	2.357	
107	D版改編號	J857-HBY-BB38A	3mm厚鋁板	深灰色	1		1	8.764	1.078	1.078	4.312	4.312	
108	D版改編號	J857-HBY-BB39A	3mm厚鋁板	深灰色	1		1	17.787	2.188	2.188	8.751	8.751	
109	D版改編號	J857-HBY-BB40A	3mm厚鋁板	深灰色	3		3	37.937	1.555	4.666	6.222	18.665	
110	D版改編號	J857-HBY-BB41A	3mm厚鋁板	深灰色	1		1	12.637	1.554	1.554	6.218	6.218	

 美特鋁質 有限公司 MIDI Aluminium Fabricator Ltd.	工程號: J-857	計算: WYY	日期:	2022.011.04		送呈: 施哥
	地盤名稱: 啟德6552	核對:	日期:			副本:
廠用鋁板B.M.表	項目類別: 後裝百葉	批准:	日期:			
BM編號:	修改版次: EI4625D(2022.11.11)	A/C Code:	總V.F.:	1132.30	總重量:	2301.39 此BM依據 資料計算

序號	修改內容	鋁板圖號	鋁板名稱	顏色	實用	後備	總數	總重量	單件展 開面積	總展開面 積	單件V.F.	總V.F.	備註
									平方米		平方米		
111	D版改編號	J857-HBY-BB42A	3mm厚鋁板	深灰色	1		1	12.743	1.567	1.567	6.270	6.270	
112	D版改編號	J857-HBY-BB43A	3mm厚鋁板	深灰色	1		1	9.402	1.156	1.156	4.626	4.626	
113	D版改編號	J857-HBY-BB44A	3mm厚鋁板	深灰色	1		1	12.853	1.581	1.581	6.324	6.324	
114	D版改編號	J857-HBY-BB45B	3mm厚鋁板	深灰色	1		1	18.642	2.293	2.293	9.172	9.172	
115	D版改編號	J857-HBY-BB46A	3mm厚鋁板	深灰色	1		1	22.495	2.767	2.767	11.068	11.068	
116	D版改編號	J857-HBY-BB47A	3mm厚鋁板	深灰色	1		1	14.203	1.747	1.747	6.988	6.988	
117	D版改編號	J857-HBY-BB48A	3mm厚鋁板	深灰色	7		7	96.044	1.688	11.813	6.751	47.254	
118	D版改編號	J857-HBY-BB49A	3mm厚鋁板	深灰色	1		1	19.914	2.449	2.449	9.798	9.798	
119	D版改編號	J857-HBY-BB51A	3mm厚鋁板	深灰色	1		1	11.118	1.368	1.368	5.470	5.470	
120	D版改編號	J857-HBY-BB53A	3mm厚鋁板	深灰色	3		3	41.340	1.695	5.085	6.780	20.339	
121	D版改編號	J857-HBY-BB54A	3mm厚鋁板	深灰色	1		1	18.715	2.302	2.302	9.208	9.208	
122	D版改編號	J857-HBY-BB54C	3mm厚鋁板	深灰色	1		1	8.560	1.053	1.053	4.212	4.212	
123	D版改編號	J857-HBY-BB72A	3mm厚鋁板	深灰色	1		1	16.939	2.084	2.084	8.334	8.334	
124		J857-HBY-BB78A	3mm厚鋁板	深灰色	1		1	5.936	0.730	0.730	2.920	2.920	
125		J857-HBY-BB82A	3mm厚鋁板	深灰色	1		1	4.522	0.556	0.556	2.225	2.225	
126		J857-HBY-BB83C	3mm厚鋁板	深灰色	1		1	5.898	0.725	0.725	2.902	2.902	
127		J857-HBY-BB84A	3mm厚鋁板	深灰色	1		1	4.584	0.564	0.564	2.255	2.255	
128		J857-HBY-BB85A	3mm厚鋁板	深灰色	1		1	13.080	1.609	1.609	6.436	6.436	
129		J857-HBY-BB87A	3mm厚鋁板	深灰色	2		2	15.176	0.933	1.867	3.733	7.467	
130		J857-HBY-BB89A	3mm厚鋁板	深灰色	1		1	24.106	2.965	2.965	11.860	11.860	
131		J857-HBY-BB89C	3mm厚鋁板	深灰色	1		1	28.467	3.502	3.502	14.006	14.006	
132	D版改編號	J857-HBY-BB94A	3mm厚鋁板	深灰色	1		1	10.998	1.353	1.353	5.411	5.411	

 美特鋁質 有限公司 MIDI Aluminium Fabricator Ltd.	工程號: J-857	計算: WYY	日期:	2022.011.04		送呈: 施哥
	地盤名稱: 啟德6552	核對:	日期:			副本:
廠用鋁板B.M.表	項目類別: 後裝百葉	批准:	日期:			
BM編號:	修改版次: EI4625D(2022.11.11)	A/C Code:	總V.F.:	1132.30	總重量:	2301.39 此BM依據 資料計算

序號	修改內容	鋁板圖號	鋁板名稱	顏色	實用	後備	總數	總重量	單件展開面積	總展開面積	單件V.F.	總V.F.	備註
									平方米		平方米		
133	D版改編號	J857-HBY-BB99A	3mm厚鋁板	深灰色	1		1	2.196	0.270	0.270	1.081	1.081	
134		J857-HBY-BB83A	3mm厚鋁板	深灰色	1		1	5.752	0.708	0.708	2.830	2.830	
135		J857-HBY-BB83B	3mm厚鋁板	深灰色	1		1	5.752	0.708	0.708	2.830	2.830	
136	D版改編號	J857-HBY-BB45A	3mm厚鋁板	深灰色	1		1	19.020	2.340	2.340	9.358	9.358	
137	D版改編號	J857-HBY-BB73	3mm厚鋁板	深灰色	1		1	4.647	0.572	0.572	2.286	2.286	
138	D版改編號	J857-HBY-BB61	3mm厚鋁板	深灰色	1		1	3.778	0.465	0.465	1.859	1.859	
139	D版改編號	J857-HBY-BB62	3mm厚鋁板	深灰色	1		1	11.113	1.367	1.367	5.468	5.468	
140	D版改編號	J857-HBY-BB63	3mm厚鋁板	深灰色	1		1	2.546	0.313	0.313	1.253	1.253	
141	D版改編號	J857-HBY-BB64	3mm厚鋁板	深灰色	7		7	93.984	1.651	11.560	6.606	46.241	
142	D版改編號	J857-HBY-BB65	3mm厚鋁板	深灰色	1		1	9.523	1.171	1.171	4.686	4.686	
143	D版改編號	J857-HBY-BB66	3mm厚鋁板	深灰色	1		1	6.062	0.746	0.746	2.983	2.983	
144	D版改編號	J857-HBY-BB67	3mm厚鋁板	深灰色	1		1	9.327	1.147	1.147	4.589	4.589	
145	D版改編號	J857-HBY-BB68	3mm厚鋁板	深灰色	1		1	8.811	1.084	1.084	4.335	4.335	
146	D版改編號	J857-HBY-BB69	3mm厚鋁板	深灰色	1		1	10.813	1.330	1.330	5.320	5.320	
147	D版改編號	J857-HBY-BB70	3mm厚鋁板	深灰色	1		1	8.829	1.086	1.086	4.344	4.344	
148	D版改編號	J857-HBY-BB73A	3mm厚鋁板	深灰色	1		1	4.512	0.555	0.555	2.220	2.220	
149	D版改編號	J857-HBY-BB73B	3mm厚鋁板	深灰色	1		1	4.512	0.555	0.555	2.220	2.220	
150	D版改編號	J857-HBY-BB61A	3mm厚鋁板	深灰色	1		1	3.643	0.448	0.448	1.792	1.792	
151	D版改編號	J857-HBY-BB61B	3mm厚鋁板	深灰色	1		1	3.643	0.448	0.448	1.792	1.792	
152	D版改編號	J857-HBY-BB62A	3mm厚鋁板	深灰色	1		1	10.739	1.321	1.321	5.284	5.284	
153	D版改編號	J857-HBY-BB62B	3mm厚鋁板	深灰色	1		1	10.739	1.321	1.321	5.284	5.284	
154	D版改編號	J857-HBY-BB64A	3mm厚鋁板	深灰色	7		7	91.090	1.601	11.204	6.402	44.817	

 <b>美特鋁質</b> 有限公司 MIDI Aluminium Fabricator Ltd.	工程號: J-857	計算: WYY	日期:	2022.011.04		送呈:施哥
	地盤名稱: 啟德6552	核對:	日期:			副本:
<b>廠用鋁板B.M.表</b>		項目類別: 後裝百葉	批准:	日期:		
BM編號:	修改版次: EI4625D(2022.11.11)	A/C Code:	總V.F.:	1132.30	總重量:	2301.39 此BM依據 資料計算

序號	修改內容	鋁板圖號	鋁板名稱	顏色	實用	後備	總數	總重量	單件展 開面積	總展開面 積	單件V.F.	總V.F.	備註
									平方米		平方米		
155	D版改编号	J857-HBY-BB65A	3mm厚鋁板	深灰色	1		1	9.215	1.133	1.133	4.534	4.534	
156	D版改编号	J857-HBY-BB68A	3mm厚鋁板	深灰色	1		1	8.586	1.056	1.056	4.225	4.225	
157	D版改编号	J857-HBY-BB68B	3mm厚鋁板	深灰色	1		1	8.586	1.056	1.056	4.225	4.225	
158	D版改编号	J857-HBY-BB70A	3mm厚鋁板	深灰色	1		1	8.680	1.068	1.068	4.271	4.271	
159	D版改编号	J857-HBY-BB70B	3mm厚鋁板	深灰色	1		1	8.680	1.068	1.068	4.271	4.271	
160	D版改编号	J857-HBY-BB73C	3mm厚鋁板	深灰色	1		1	4.647	0.572	0.572	2.286	2.286	
161	D版改编号	J857-HBY-BB61C	3mm厚鋁板	深灰色	1		1	3.778	0.465	0.465	1.859	1.859	
162	D版改编号	J857-HBY-BB62C	3mm厚鋁板	深灰色	1		1	11.113	1.367	1.367	5.468	5.468	
163	D版改编号	J857-HBY-BB63A	3mm厚鋁板	深灰色	1		1	2.546	0.313	0.313	1.253	1.253	
164	D版改编号	J857-HBY-BB64B	3mm厚鋁板	深灰色	7		7	93.984	1.651	11.560	6.606	46.241	
165	D版改编号	J857-HBY-BB65B	3mm厚鋁板	深灰色	1		1	9.523	1.171	1.171	4.686	4.686	
166	D版改编号	J857-HBY-BB66A	3mm厚鋁板	深灰色	1		1	6.062	0.746	0.746	2.983	2.983	
167	D版改编号	J857-HBY-BB67A	3mm厚鋁板	深灰色	1		1	9.327	1.147	1.147	4.589	4.589	
168	D版改编号	J857-HBY-BB68C	3mm厚鋁板	深灰色	1		1	8.811	1.084	1.084	4.335	4.335	
169	D版改编号	J857-HBY-BB69A	3mm厚鋁板	深灰色	1		1	10.813	1.330	1.330	5.320	5.320	
170	D版改编号	J857-HBY-BB70C	3mm厚鋁板	深灰色	1		1	8.829	1.086	1.086	4.344	4.344	
171							總合計:	299	2301.39	283.07		1132.30	








工程號

J-857

地盤

啓德6552

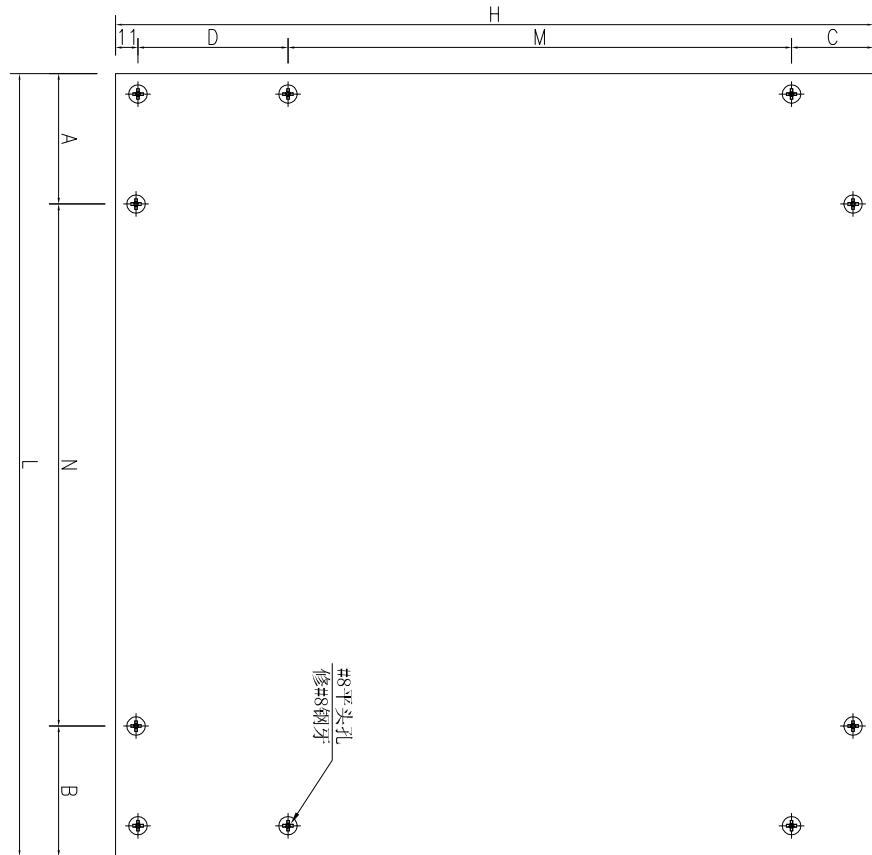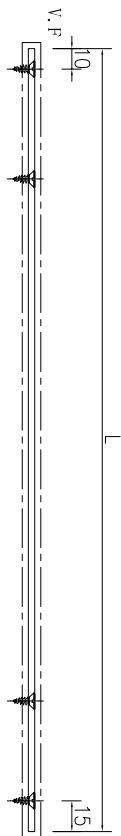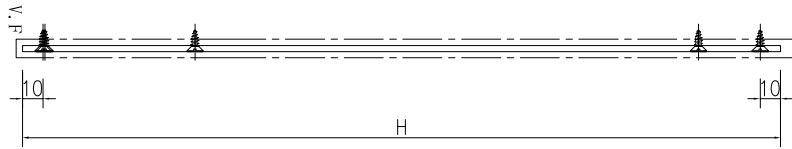

數據表見： J857-HBY-BB1-1

名稱	鋁背板加工圖	制圖	吳祎瑜	2022.03.24	修改		
材料	3mm 鋁板	復核			日期		
顏色	深灰色	批准			圖號	J857-HBY-BB1	



加工圖見: J857-HBY-BB2

工程號	J-857	地盤	啓德6552
-----	-------	----	--------

序號	物料編號	長度L	數量	A	N	B	高度H	C	M	D				
1	J857-HBY-BB2	1165	1	132.5	300	x	3	132.5	490	26	330	x	1	123
2	J857-HBY-BB4	600	1	150	300	x	1	150	840	26	330	x	2	143
3	J857-HBY-BB4A	240	1	45	150	x	1	45	840	26	330	x	2	143
4	J857-HBY-BB4B	390	1	95	200	x	1	95	840	26	330	x	2	143
5	J857-HBY-BB6	990	1	195	300	x	2	195	355	26	198	x	1	120
6	J857-HBY-BB5	545	1	122.5	300	x	1	122.5	2252	26	300	x	7	115
7	J857-HBY-BB7	990	2	195	300	x	2	195	990	26	330	x	2	293
8	J857-HBY-BB10	1140	3	120	300	x	3	120	390	26	264	x	1	89
9	J857-HBY-BB12	1225	1	162.5	300	x	3	162.5	1090	45	300	x	3	134
10	J857-HBY-BB13	1225	1	162.5	300	x	3	162.5	2440	120	300	x	7	209
11	J857-HBY-BB14	1225	1	162.5	300	x	2	162.5	840	70	300	x	2	159
12	J857-HBY-BB15	815	1	107.5	300	x	2	107.5	815	26	330	x	2	118
13	J857-HBY-BB16	1340	1	70	300	x	4	70	390	26	264	x	1	89
14	J857-HBY-BB17	700	1	50	300	x	2	50	3290	26	330	x	9	283
15	J857-HBY-BB19	690	25	195	300	x	1	195	690	26	330	x	1	323
16	J857-HBY-BB20	1040	1	70	300	x	3	70	640	26	330	x	1	273
17	J857-HBY-BB21	590	1	145	300	x	1	145	790	26	330	x	2	93
18	J857-HBY-BB22	690	1	195	300	x	1	195	390	26	264	x	1	89
19	J857-HBY-BB23	690	1	195	300	x	1	195	840	26	330	x	2	143
20	J857-HBY-BB24	590	1	145	300	x	1	145	390	26	264	x	1	89
21	J857-HBY-BB25	490	1	95	300	x	1	95	590	26	330	x	1	223
22	J857-HBY-BB26	390	2	95	200	x	1	95	390	26	264	x	1	89
23	J857-HBY-BB27	1115	1	107.5	300	x	3	107.5	340	26	198	x	1	105
24	J857-HBY-BB29	590	1	145	300	x	1	145	590	26	330	x	1	223
25	J857-HBY-BB30	1140	1	120	300	x	3	120	390	26	264	x	1	89
26	J857-HBY-BB31	290	2	70	150	x	1	70	590	26	330	x	1	223
27	J857-HBY-BB33	490	26	95	300	x	1	95	490	26	330	x	1	123
28	J857-HBY-BB34	640	10	170	300	x	1	170	940	26	330	x	2	243
29	J857-HBY-BB37	940	3	170	300	x	2	170	940	26	330	x	2	243
30	J857-HBY-BB40	1140	1	120	300	x	3	120	840	26	330	x	2	143
31	J857-HBY-BB45a	390	1	95	200	x	1	95	390	26	264	x	1	89
32	J857-HBY-BB46a	440	2	70	300	x	1	70	765	32.5	300	x	2	121.5
33	J857-HBY-BB47	490	2	95	300	x	1	95	690	26	330	x	1	323
34	J857-HBY-BB52	1205	1	152.5	300	x	3	152.5	1090	45	300	x	3	134
35	J857-HBY-BB53	1205	1	152.5	300	x	3	152.5	1490	95	300	x	4	184
36	J857-HBY-BB55	1040	1	70	300	x	3	70	2690	26	330	x	7	343
37	J857-HBY-BB71	1070	1	85	300	x	3	85	940	26	330	x	2	243
38	J857-HBY-BB73	990	1	195	300	x	2	195	3440	20	300	x	11	109
39	J857-HBY-BB74	590	1	145	300	x	1	145	3440	20	300	x	11	109
40	J857-HBY-BB75	740	1	70	300	x	2	70	2690	95	300	x	8	184
41	J857-HBY-BB76	790	1	95	300	x	2	95	3490	26	330	x	10	153
42	J857-HBY-BB77	1065	2	82.5	300	x	3	82.5	550	26	330	x	1	183
43	J857-HBY-BB79	440	1	70	300	x	1	70	440	26	330	x	1	73
44	J857-HBY-BB80	340	1	70	200	x	1	70	440	26	330	x	1	73
45	J857-HBY-BB86	1375	2	87.5	300	x	4	87.5	975	26	330	x	2	278
46	J857-HBY-BB86	755	2	77.5	300	x	2	77.5	190	26	66	x	1	87
47	J857-HBY-BB87A	440	1	70	300	x	1	70	290	26	198	x	1	55
48	J857-HBY-BB88	740	1	70	300	x	2	70	540	26	330	x	1	173
49	J857-HBY-BB90	1350	2	75	300	x	4	75	490	26	330	x	1	123
50	J857-HBY-BB91	240	2	45	150	x	1	45	290	26	198	x	1	55
51	J857-HBY-BB92	1780	1	140	300	x	5	140	460	26	330	x	1	93
52	J857-HBY-BB93	990	1	195	300	x	2	195	240	26	132	x	1	71
53	J857-HBY-BB94a	595	1	147.5	300	x	1	147.5	935	26	330	x	2	238
54	J857-HBY-BB95	540	1	120	300	x	1	120	540	26	330	x	1	173
55	J857-HBY-BB95	690	2	195	300	x	1	195	590	26	330	x	1	223
56	J857-HBY-BB98	370	2	85	200	x	1	85	270	26	132	x	1	101
57	J857-HBY-BB101	1180	3	140	300	x	3	140	490	26	330	x	1	123
58	J857-HBY-BB120	590	2	145	300	x	1	145	1540	26	330	x	4	183

名稱	數據表	制圖	吳禕瑜	2022.03.24	修改	A
材料	-	復核			日期	2022.11.11
顏色	-	批准			圖號	J857-HBY-BB2-1






工程號

J-857

地盤

啓德6552

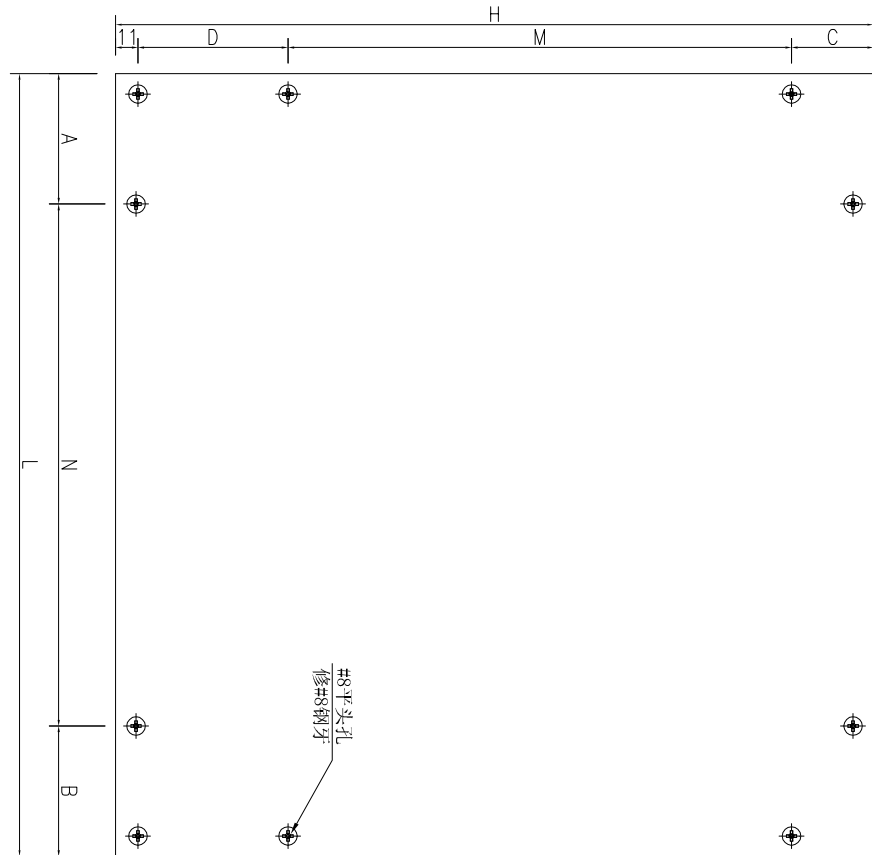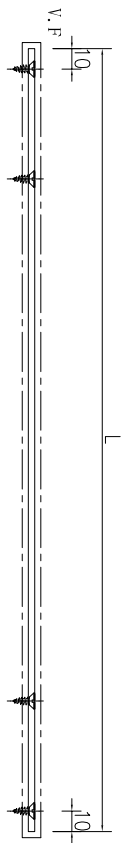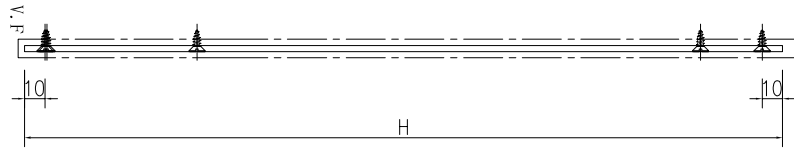

數據表見： J857-HBY-BB2-1

名稱	鋁背板加工圖	制圖	吳祿瑜	2022.03.24	修改		
材料	3mm 鋁板	復核			日期		
顏色	深灰色	批准			圖號	J857-HBY-BB2	



美特鋁質 有限公司  
MIDI Aluminium Fabricator Ltd.

加工圖見: J857-HBY-BB1




工程號 J-857 地盤 啓德6552

序號	物料編號	長度L	數量	A	N	B	高度H	C	M	D				
1	J857-HBY-BB1	915	1	159.5	300	x	2	155.5	790	45	300	x	2	134
2	J857-HBY-BB3	876.5	1	144.5	300	x	2	132	460	26	330	x	1	93
3	J857-HBY-BB8	881.5	1	147	300	x	2	134.5	510	26	330	x	1	143
4	J857-HBY-BB11	731.5	1	72	300	x	2	59.5	790	26	330	x	2	93
5	J857-HBY-BB18	1890	2	172	300	x	2	1118	490	26	330	x	1	123
6	J857-HBY-BB28	766.5	4	89.5	300	x	2	77	240	26	132	x	1	71
7	J857-HBY-BB32	779	1	95.75	300	x	2	83.25	690	26	330	x	1	323
8	J857-HBY-BB35	914	3	163.25	300	x	2	150.75	540	26	330	x	1	173
9	J857-HBY-BB36	854	1	133.25	300	x	2	120.75	690	26	330	x	1	323
10	J857-HBY-BB38	1036.5	1	74.5	300	x	3	62	1040	26	330	x	2	343
11	J857-HBY-BB39	636	1	182	300	x	1	154	3440	26	330	x	10	103
12	J857-HBY-BB40	1003.5	3	65.75	300	x	3	37.75	1550	26	330	x	4	193
13	J857-HBY-BB41	536	1	132	300	x	1	104	2900	26	330	x	8	223
14	J857-HBY-BB42	696	1	62	300	x	2	34	2252	26	330	x	6	235
15	J857-HBY-BB43	1061	1	94.5	300	x	3	66.5	1090	45	300	x	3	134
16	J857-HBY-BB44	1061	1	94.5	300	x	3	66.5	1490	95	300	x	4	184
17	J857-HBY-BB46	841	1	134.5	300	x	2	106.5	3290	26	330	x	9	283
18	J857-HBY-BB47	531	1	129.5	300	x	1	101.5	3290	26	330	x	9	283
19	J857-HBY-BB48	1361	7	94.5	300	x	4	66.5	1240	120	300	x	3	209
20	J857-HBY-BB49	1093.5	1	110.75	300	x	3	82.75	2240	20	300	x	7	109
21	J857-HBY-BB53	1066	3	97	300	x	3	69	1590	145	300	x	4	234
22	J857-HBY-BB51	933.5	1	180.75	300	x	2	152.75	1465	82.5	300	x	4	171.5
23	J857-HBY-BB54	966	1	197	300	x	2	169	2383	32	300	x	7	251
24	J857-HBY-BB54B	966	1	197	300	x	2	169	1090	69	264	x	3	229
25	J857-HBY-BB72	728.5	1	78.25	300	x	2	50.25	2860	26	330	x	8	183
26	J857-HBY-BB78	1490	1	72	300	x	2	818	490	26	330	x	1	123
27	J857-HBY-BB82	869	1	160.75	300	x	2	108.25	640	103	330	x	1	207
28	J857-HBY-BB83	1133.5	1	123	300	x	3	110.5	640	26	330	x	1	273
29	J857-HBY-BB84	1281.5	1	197	300	x	3	184.5	440	26	330	x	1	73
30	J857-HBY-BB85	1860	1	164.5	300	x	2	1095.5	865	26	330	x	2	168
31	J857-HBY-BB87	1079	2	95.75	300	x	3	83.25	865	26	330	x	2	168
32	J857-HBY-BB89	1990	1	197	300	x	2	1193	1490	26	330	x	4	133
33	J857-HBY-BB89B	2350	1	137	300	x	3	1313	1490	26	330	x	4	133
34	J857-HBY-BB94	566	1	147	300	x	1	119	2390	26	330	x	6	373
35	J857-HBY-BB99	931.5	1	172	300	x	2	159.5	290	26	198	x	1	55
36	J857-HBY-BB45	1281	1	54.5	300	x	4	26.5	1790	95	300	x	5	184

名稱	數據表	制圖	吳禕瑜	2022.03.24	修改	A
材料	-	復核			日期	2022.11.11
顏色	-	批准			圖號	J857-HBY-BB1-1




工程號	J-857	地盤	啓德6552
-----	-------	----	--------

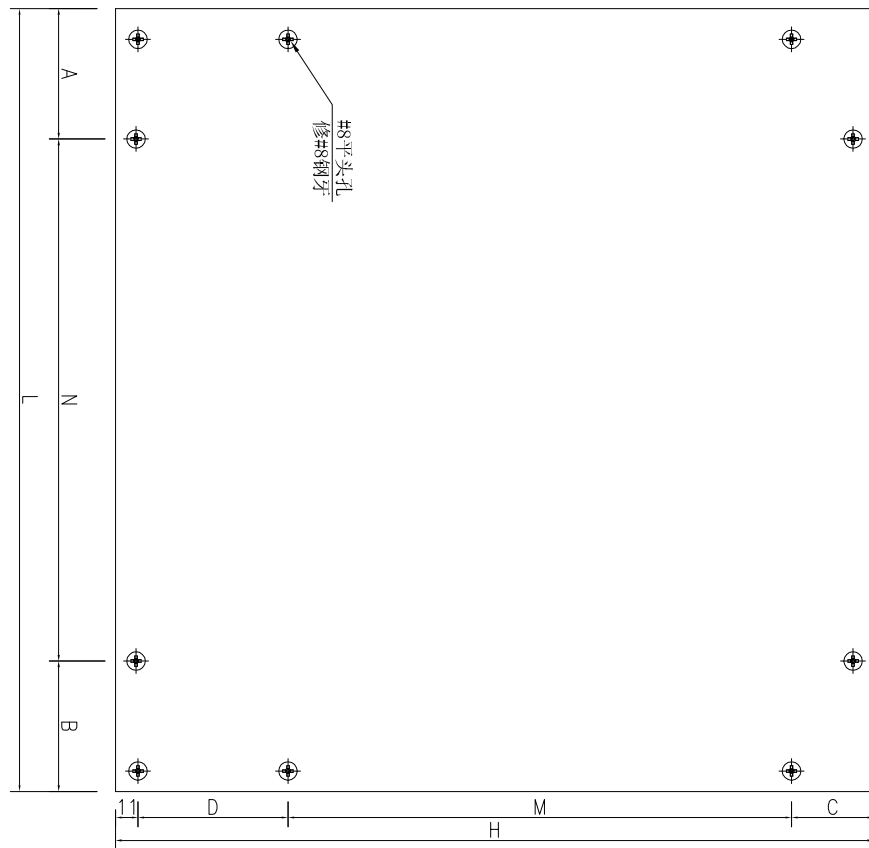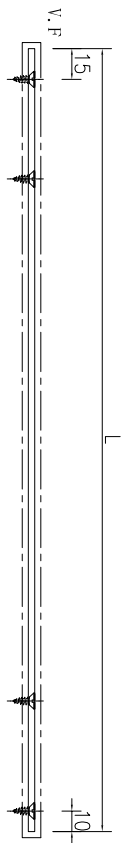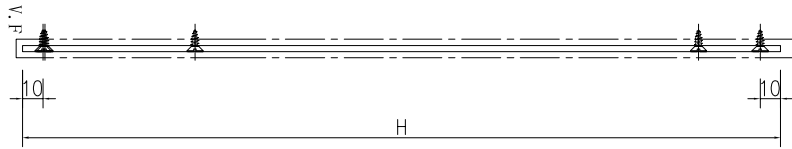

數據表見： J857-HBY-BB1A-1

名稱	鋁背板加工圖	制圖	吳祿瑜	2022.03.24	修改		
材料	3mm 鋁板	復核			日期		
顏色	深灰色	批准			圖號	J857-HBY-BB1A	

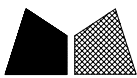


美特鋁質 有限公司  
MIDI Aluminium Fabricator Ltd.

加工圖見: J857-HBY-BB1A

工程號 J-857 地盤 啓德6552

序號	物料編號	長度L	數量	A	N	B	高度H	C	M	D				
1	J857-HBY-BB1A	915	1	155.5	300	x	2	159.5	790	45	300	x	2	134
2	J857-HBY-BB3A	876.5	1	132	300	x	2	144.5	460	26	330	x	1	93
3	J857-HBY-BB8A	881.5	1	134.5	300	x	2	147	510	26	330	x	1	143
4	J857-HBY-BB11A	731.5	1	59.5	300	x	2	72	790	26	330	x	2	93
5	J857-HBY-BB18A	1890	2	159.5	300	x	2	1130.5	490	26	330	x	1	123
6	J857-HBY-BB28A	766.5	4	77	300	x	2	89.5	240	26	132	x	1	71
7	J857-HBY-BB32A	779	1	83.25	300	x	2	95.75	690	26	330	x	1	323
8	J857-HBY-BB35A	914	3	150.75	300	x	2	163.25	540	26	330	x	1	173
9	J857-HBY-BB36A	854	1	120.75	300	x	2	133.25	690	26	330	x	1	323
10	J857-HBY-BB38A	1036.5	1	62	300	x	3	74.5	1040	26	330	x	2	343
11	J857-HBY-BB39A	636	1	154	300	x	1	182	3440	26	330	x	10	103
12	J857-HBY-BB40A	1003.5	3	37.75	300	x	3	65.75	1550	26	330	x	4	193
13	J857-HBY-BB41A	536	1	104	300	x	1	132	2900	26	330	x	8	223
14	J857-HBY-BB42A	696	1	34	300	x	2	62	2252	26	330	x	6	235
15	J857-HBY-BB43A	1061	1	66.5	300	x	3	94.5	1090	45	300	x	3	134
16	J857-HBY-BB44A	1061	1	66.5	300	x	3	94.5	1490	95	300	x	4	184
17	J857-HBY-BB45B	1281	1	26.5	300	x	4	54.5	1790	95	300	x	5	184
18	J857-HBY-BB46A	841	1	106.5	300	x	2	134.5	3290	26	330	x	9	283
19	J857-HBY-BB47A	531	1	101.5	300	x	1	129.5	3290	26	330	x	9	283
20	J857-HBY-BB48A	1361	7	66.5	300	x	4	94.5	1240	120	300	x	3	209
21	J857-HBY-BB49A	1093.5	1	82.75	300	x	3	110.75	2240	20	300	x	7	109
22	J857-HBY-BB51A	933.5	1	152.75	300	x	2	180.75	1465	82.5	300	x	4	171.5
23	J857-HBY-BB53A	1066	3	69	300	x	3	97	1590	145	300	x	4	234
24	J857-HBY-BB54A	966	1	169	300	x	2	197	2383	32	300	x	7	251
25	J857-HBY-BB54C	966	1	169	300	x	2	197	1090	69	264	x	3	229
26	J857-HBY-BB72A	728.5	1	50.25	300	x	2	78.25	2860	26	330	x	8	183
27	J857-HBY-BB78A	1490	1	59.5	300	x	2	830.5	490	26	330	x	1	123
28	J857-HBY-BB82A	869	1	148.25	300	x	2	120.75	640	103	330	x	1	207
29	J857-HBY-BB83C	1133.5	1	110.5	300	x	3	123	640	26	330	x	1	273
30	J857-HBY-BB84A	1281.5	1	184.5	300	x	3	197	440	26	330	x	1	73
31	J857-HBY-BB85A	1860	1	152	300	x	2	1108	865	26	330	x	2	168
32	J857-HBY-BB87A	1079	2	83.25	300	x	3	95.75	865	26	330	x	2	168
33	J857-HBY-BB89A	1990	1	184.5	300	x	2	1205.5	1490	26	330	x	4	133
34	J857-HBY-BB89C	2350	1	124.5	300	x	3	1325.5	1490	26	330	x	4	133
35	J857-HBY-BB94A	566	1	119	300	x	1	147	2390	26	330	x	6	373
36	J857-HBY-BB99A	931.5	1	159.5	300	x	2	172	290	26	198	x	1	55


名稱	數據表	制圖	吳禕瑜	2022.03.24	修改	A
材料	-	復核			日期	2022.11.11
顏色	-	批准			圖號	J857-HBY-BB1A-1

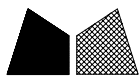


美特鋁質 有限公司  
MIDI Aluminium Fabricator Ltd.

工程號	J-857	地盤	啓德6552
-----	-------	----	--------

序號	物料編號	長度L	數量	A	N	B	高度H	C	M	D
1	J857-HBY-BB83A	1105.5	1	110.5	300	95	640	26	330	273
2	J857-HBY-BB83B	1105.5	1	95	300	110.5	640	26	330	273
3	<del>J857-HBY-BB45A</del>	1307	1	53.5	300	53.5	1790	95	300	184

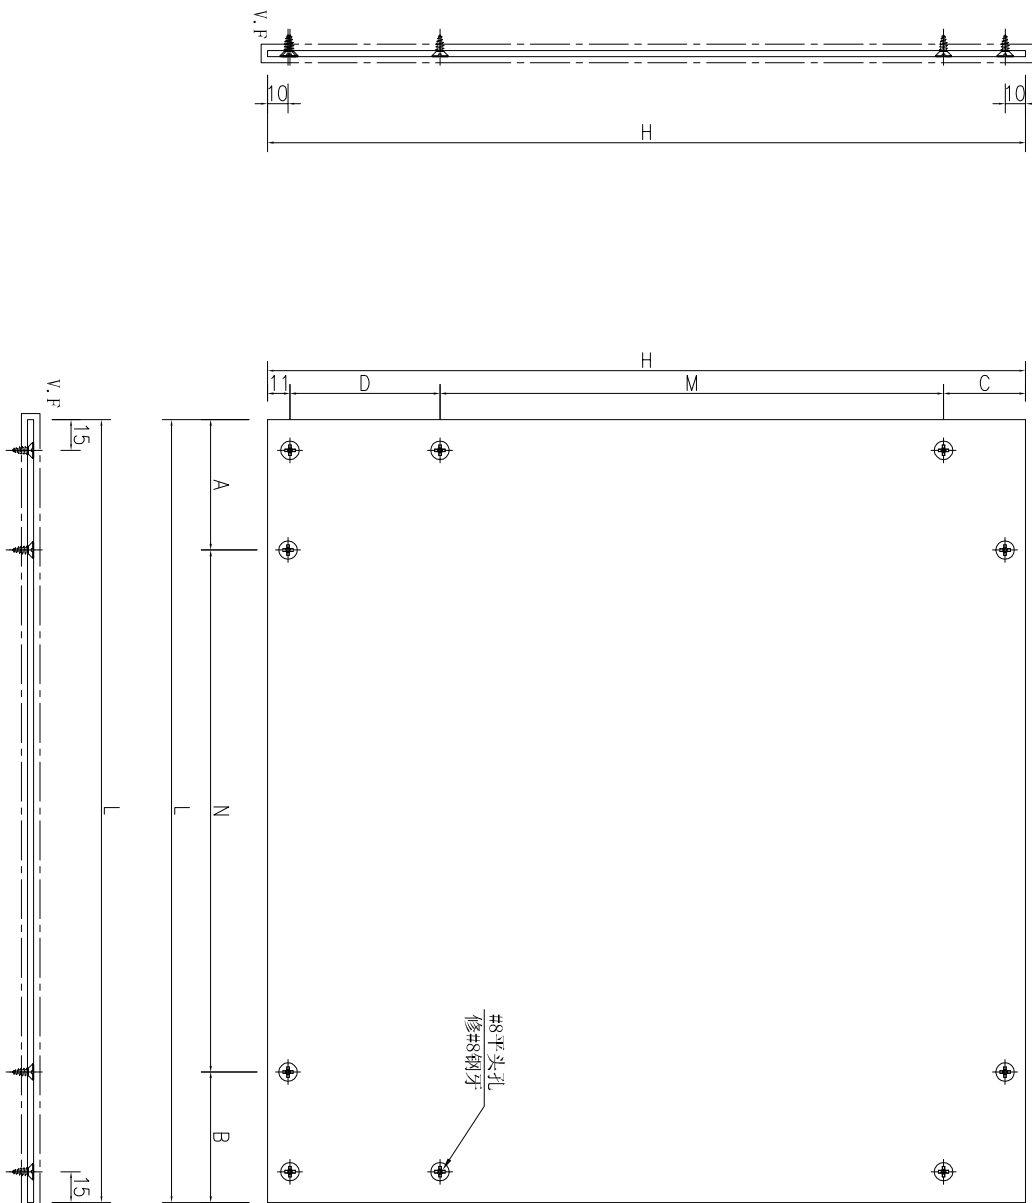


名稱	鋁背板加工圖	制圖	吳祚瑜	2022.03.24	修改	A	
材料	3mm 鋁板	復核			日期	2022.11.11	
顏色	深灰色	批准			圖號	J857-HBY-BB83A	

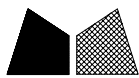


工程號	J-857	地盤	啓德6552
-----	-------	----	--------

序號	物料編號	長度L	數量	A	N	B	高度H	M	C
1	J857-HBY-BB56	916	1	158	300	158	683	330	297
2	J857-HBY-BB58	566	1	133	300	133	253	132	65
3	J857-HBY-BB59	816	1	108	300	108	253	132	65

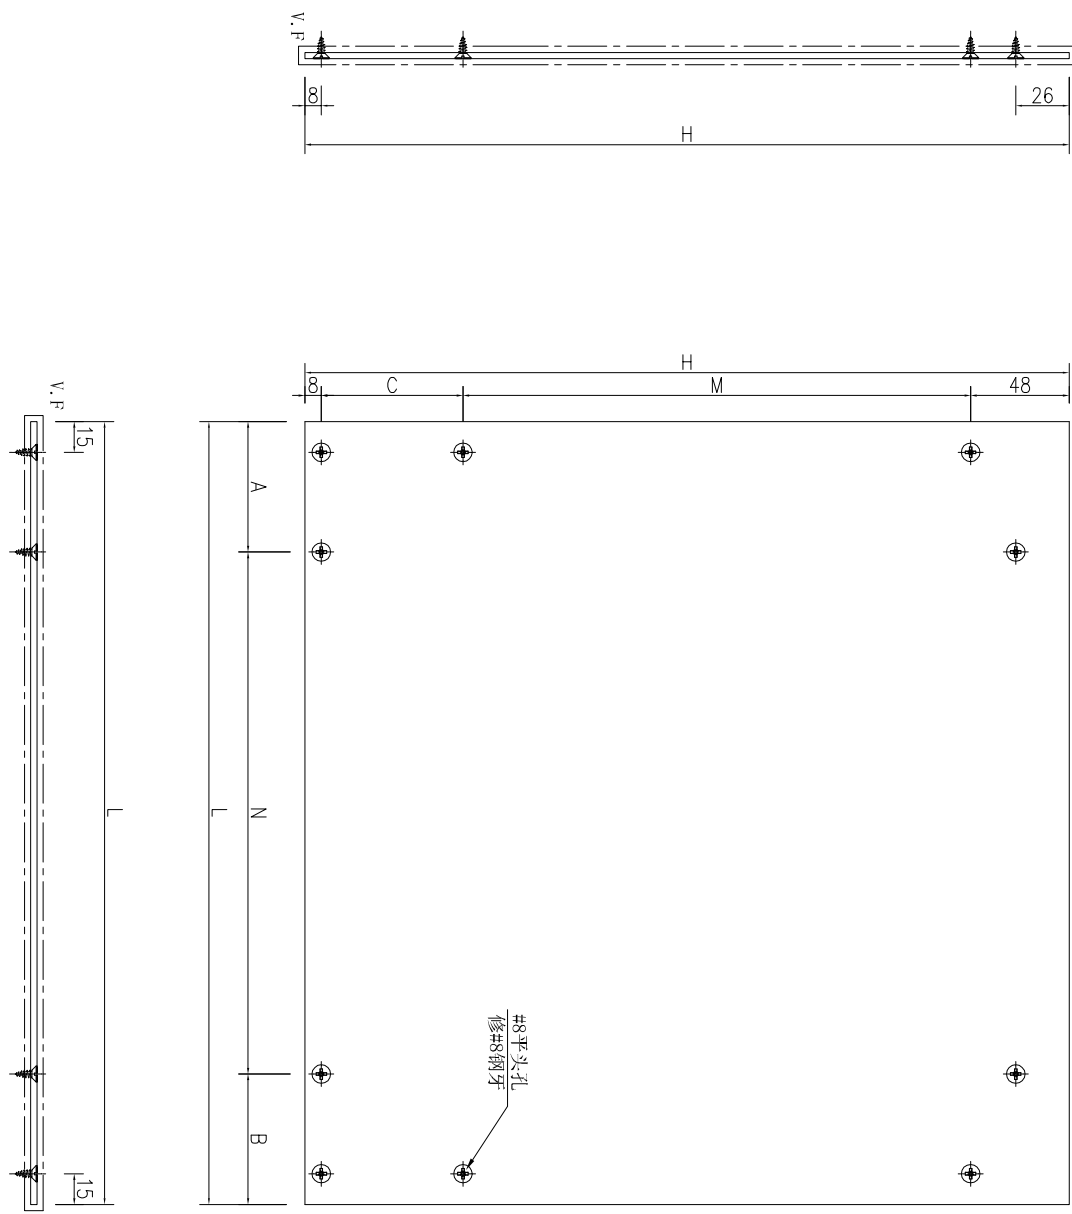


名稱	鋁背板加工圖	制圖	吳祎瑜	2022.03.24	修改		
材料	3mm 鋁板	復核			日期		
顏色	深灰色	批准			圖號	J857-HBY-BB56	

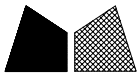

工程號	J-857	地盤	啓德6552
-----	-------	----	--------

序號	物料編號	長度L	數量	A	N	B	高度H	C	M	D
1	J857-HBY-BB73	1691	1	109.5	300	81.5	338	51.5	200	86.5
2	J857-HBY-BB61	1374.75	1	101.375	300	73.375	338	51.5	200	86.5
3	J857-HBY-BB62	1457.25	1	142.625	300	114.625	938	51.5	300	286.5
4	J857-HBY-BB63	1316	1	72	300	44	238	51.5	100	86.5
5	J857-HBY-BB64	1591	7	59.5	300	31.5	1038	51.5	300	86.5
6	J857-HBY-BB65	1128.5	1	128.25	300	100.25	1038	51.5	300	86.5
7	J857-HBY-BB66	1386	1	107	300	79	538	51.5	300	186.5
8	J857-HBY-BB67	995	1	61.5	300	33.5	1153	51.5	300	201.5
9	J857-HBY-BB68	940	1	172	300	168	1153	51.5	300	201.5
10	J857-HBY-BB69	1153.5	1	140.75	300	112.75	1153	26	330	137
11	J857-HBY-BB70	1421.5	1	117	300	104.5	764	26	330	78

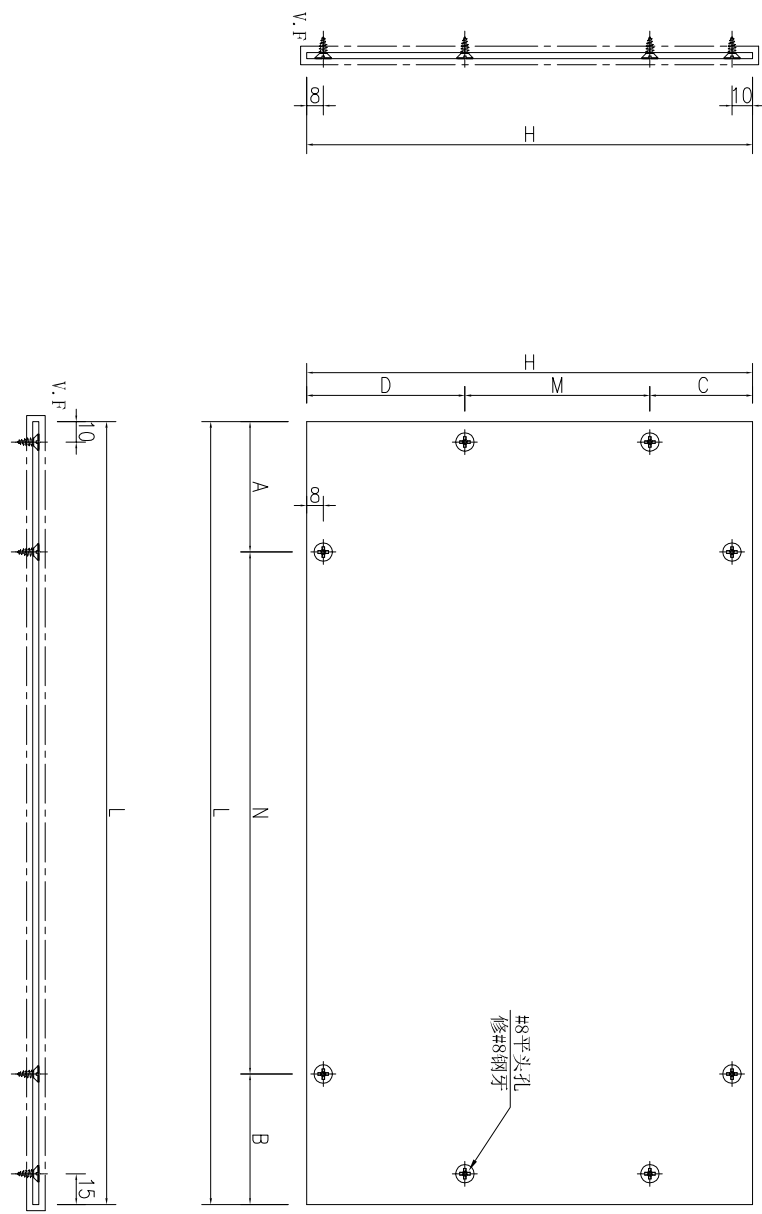




名稱	鋁背板加工圖	制圖	吳祿瑜	2022.03.24	修改	A	
材料	3mm 鋁板	復核			日期	2022.11.11	
顏色	深灰色	批准			圖號	J857-HBY-BB73	



工程號 J-857 地盤 啓德6552

字號	物料編號	長度L	數量	A	N	B	高度H	C	M	D
1	J857-HBY-BB73A	1642	1	68	300	74	338	51.5	200	86.5
2	J857-HBY-BB73B	1642	1	74	300	68	338	51.5	200	86.5
3	J857-HBY-BB61A	1325.75	1	59.875	300	65.875	338	51.5	200	86.5
4	J857-HBY-BB61B	1325.75	1	65.875	300	59.875	338	51.5	200	86.5
5	J857-HBY-BB62A	1408.25	1	101.125	300	107.125	938	51.5	300	286.5
6	J857-HBY-BB62B	1408.25	1	107.125	300	101.125	938	51.5	300	286.5
7	J857-HBY-BB64A	1542	7	21	300	21	1038	51.5	300	86.5
8	J857-HBY-BB65A	1092	1	96	300	96	1038	51.5	300	86.5
9	J857-HBY-BB68A	916	1	170	300	146	1153	51.5	300	201.5
10	J857-HBY-BB68B	916	1	146	300	170	1153	51.5	300	201.5
11	J857-HBY-BB70A	1397.5	1	103.5	300	94	764	26	330	78
12	J857-HBY-BB70B	1397.5	1	94	300	103.5	764	26	330	78




名稱	鋁背板加工圖	制圖	吳祿瑜	2022.03.24	修改	A
材料	3mm 鋁板	復核			日期	2022.11.11
顏色	深灰色	批准			圖號	J857-HBY-BB73A

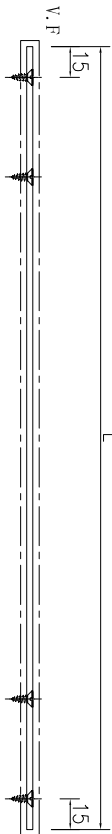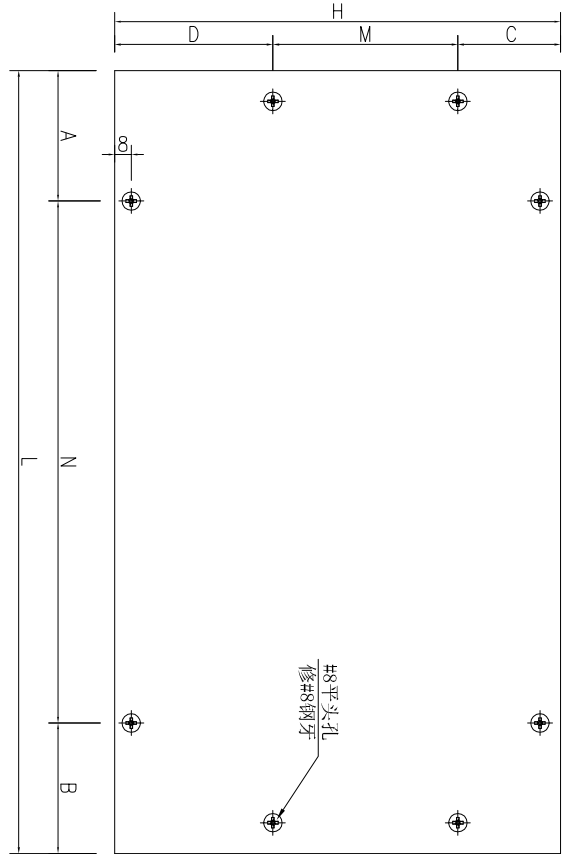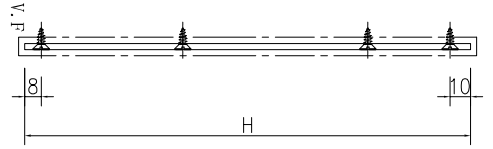



工程號	J-857	地盤	啓德6552
-----	-------	----	--------

序號	物料編號	長度L	數量	A	N	B	高度H	C	M	D
1	J857-HBY-BB73C	1691	1	81.5	300	109.5	338	51.5	200	86.5
2	J857-HBY-BB61C	1374.75	1	73.375	300	101.375	338	51.5	200	86.5
3	J857-HBY-BB62C	1457.25	1	114.625	300	142.625	938	51.5	300	286.5
4	J857-HBY-BB63A	1316	1	44	300	72	238	51.5	100	86.5
5	J857-HBY-BB64B	1591	7	31.5	300	59.5	1038	51.5	300	86.5
6	J857-HBY-BB65B	1128.5	1	100.25	300	128.25	1038	51.5	300	86.5
7	J857-HBY-BB66A	1386	1	79	300	107	538	51.5	300	186.5
8	J857-HBY-BB67A	995	1	33.5	300	61.5	1153	51.5	300	201.5
9	J857-HBY-BB68C	940	1	168	300	172	1153	51.5	300	201.5
10	J857-HBY-BB69A	1153.5	1	112.75	300	140.75	1153	26	330	137
11	J857-HBY-BB70C	1421.5	1	104.5	300	117	764	26	330	78

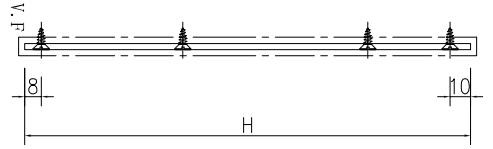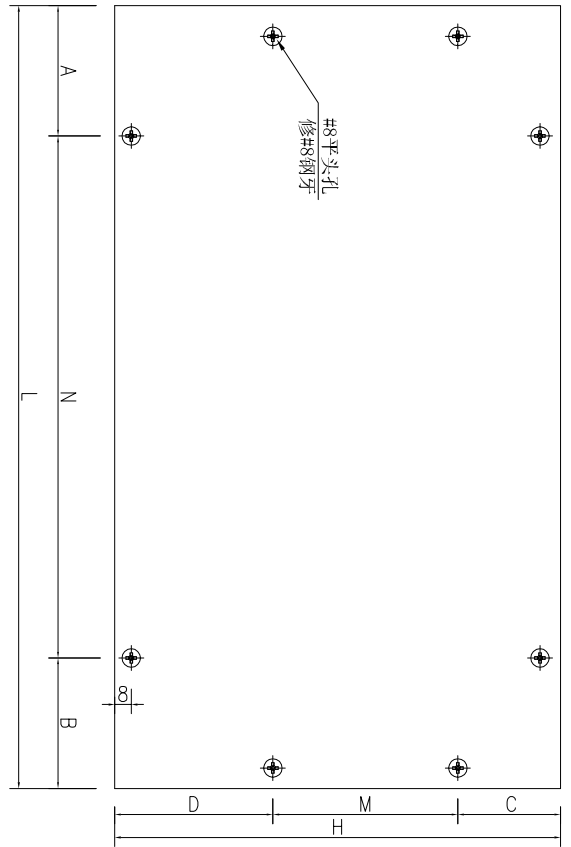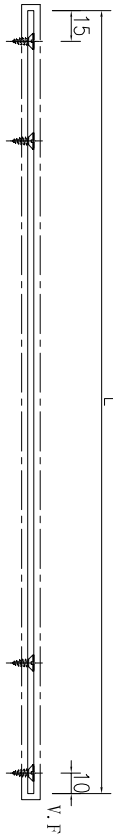

名稱	鋁背板加工圖	制圖	吳祿瑜	2022.03.24	修改	A
材料	3mm 鋁板	復核			日期	2022.11.11
顏色	深灰色	批准			圖號	J857-HBY-BB73C




工程號

J-857

地盤

啓德6552

1	数量
	备注

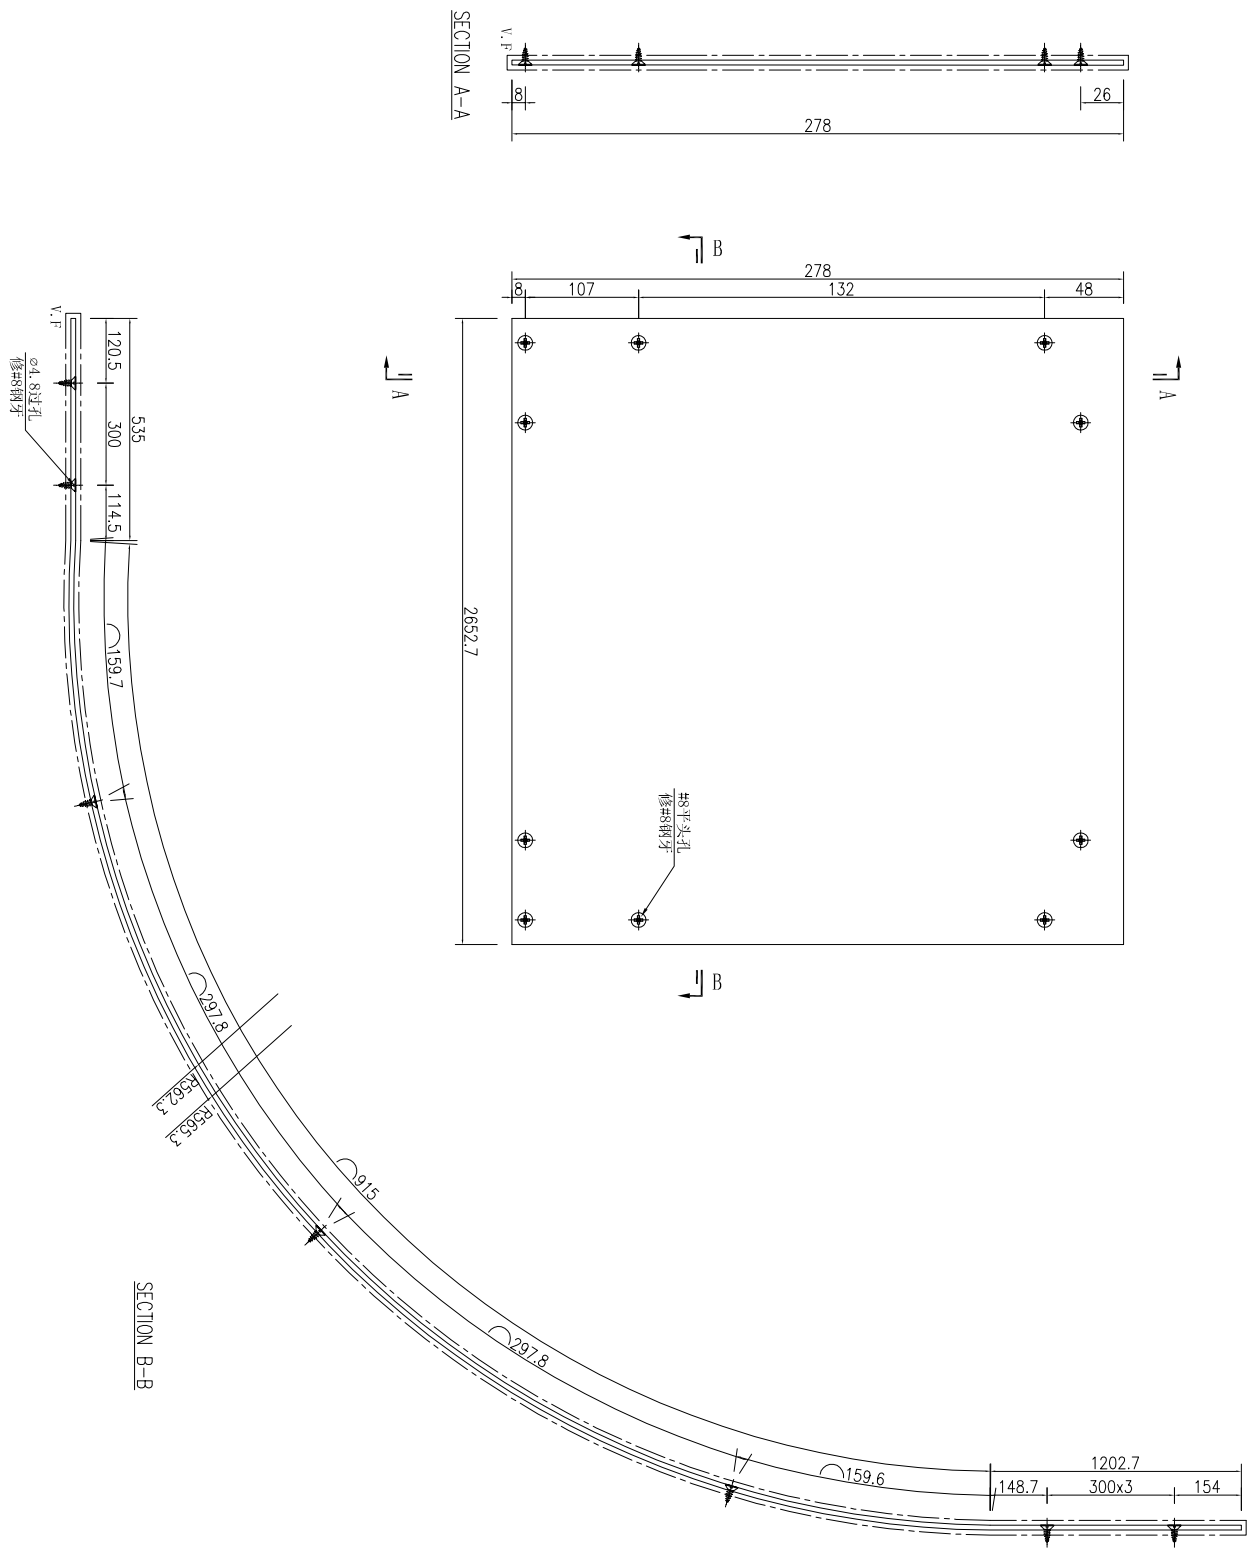

名稱	鋁背板加工圖	制圖	吳祿瑜	2022.03.24	修改			
材料	3mm 鋁板	復核			日期			
顏色	深灰色	批准			圖號	J857-HBY-BB57		