



工程指示 / 要求簡箋 ENGINEER INSTRUCTIONS(E.I.)

工程指示編號:	EI- 4633	修改版本:	A
工程編號:	HK- 0784 / 2	工程名稱:	NKIL6552
收件人:	生統	發件人:	Nero HO
工程項目:	幕牆單元件 - 廠用鋁料加工圖(第一批)(續EI4384)	日期:	10/05/2022

<input type="checkbox"/> 原合約工程包	<input type="checkbox"/> 原合約工程加 / 減脹 QT-	<input type="checkbox"/> 新工程報價 QT-
---------------------------------	--	------------------------------------

信件批核號碼/圖紙參考編號:	批核模具圖紙編號:
客戶指示附件:	管理內部批簽署:

<input type="checkbox"/> 初步鋁料 B.M.	<input checked="" type="checkbox"/> 加工拆圖, 然後生產	<input type="checkbox"/> 尺寸表
<input type="checkbox"/> 正式鋁料 B.M.	<input type="checkbox"/> 技術上資料 / 指示	<input type="checkbox"/> 報價
<input type="checkbox"/> 配件 B.M.	<input type="checkbox"/> 樣辦或貨品說明書	<input type="checkbox"/> 分判合約
<input type="checkbox"/> 其他:		

內容: 加工圖修改
完成上列要求日期:

國內

<input type="checkbox"/> 生產技術總監	<input type="checkbox"/> 連附件	<input type="checkbox"/> 技術部	<input type="checkbox"/> 連附件	<input type="checkbox"/> 生產部	<input type="checkbox"/> 連附件
<input type="checkbox"/> 採購部	<input type="checkbox"/> 連附件	<input checked="" type="checkbox"/> 生產統籌部	<input checked="" type="checkbox"/> 連附件	<input type="checkbox"/> 報關組	<input type="checkbox"/> 連附件
<input type="checkbox"/> 質檢部	<input type="checkbox"/> 連附件	<input type="checkbox"/> 會計部	<input type="checkbox"/> 連附件	<input type="checkbox"/> 機械設計部	<input type="checkbox"/> 連附件
<input type="checkbox"/> 其他:					

香港

<input type="checkbox"/> 行政部	<input type="checkbox"/> 連附件	<input type="checkbox"/> 會計部	<input type="checkbox"/> 連附件	<input type="checkbox"/> 統籌部	<input type="checkbox"/> 連附件	<input type="checkbox"/> 工程部	<input type="checkbox"/> 連附件
<input type="checkbox"/> 採購部	<input type="checkbox"/> 連附件	<input type="checkbox"/> QS部	<input type="checkbox"/> 連附件	<input type="checkbox"/> 地盤管理	<input type="checkbox"/> 連附件	<input type="checkbox"/> 維修部	<input type="checkbox"/> 連附件

*發件人簽署:	<i>ML</i>	*組別成員批核簽署:	<i>[Signature]</i>
傳遞編號:	HK0784 / 2	項目經理簽署:	

圖則登記表
DRAWING REGISTER

工程名稱 Project Title: 香港啟德6552 (第一批)	月		日		接收日期 Receiving Date (適用於客戶圖則)											
程編號 Project No: J-857																
分發予 Distributed To					發出日期 Issued Date											
	年	22	22	22	22	22	22	22	22	22	22	22	22	22	22	22
	月	2	3	4	4	4	4	4	5	5						
	日	15	21	6	12	21	26	9	10							

圖則編號 Drg. No.	圖則名稱 Drawing Title
CW-344	单元组装图
CW-345	单元组装图
CW-346	单元组装图
CW-347	单元组装图
CW-348	单元组装图
CW-349	单元组装图
CW-350	单元组装图
CW-351	单元组装图
CW-352	单元组装图
CW-353	单元组装图
CW-354	单元组装图
CW-355	单元组装图
CW-356	单元组装图
CW-357	单元组装图
CW-358	单元组装图
CW-359	单元组装图
CW-360	单元组装图
CW-401	单元组装图
CW-402	单元组装图
CW-403	单元组装图
CW-404	单元组装图
CW-405	单元组装图
CW-406	单元组装图
CW-407	单元组装图
CW-408	单元组装图
CW-409	单元组装图
CW-410	单元组装图
CW-411	单元组装图

修訂編號 Revision No.									
-	A	B	-	-	C				
-	A	B	-	-	C				
圖則登記表
DRAWING REGISTER

工程名稱 Project Title: 香港啟德6552 (第一批)	月	接收日期 Receiving Date (適用於客戶圖則)							
程編號 Project No: J-857	日								
分發予 Distributed To		發出日期 Issued Date							
年	22	22	22	22	22	22	22	22	
月	2	3	4	4	4	4	5	5	
日	15	21	6	12	21	26	9	10	

圖則編號 Drg. No.	圖則名稱 Drawing Title	修訂編號 Revision No.							
AW-D02R	生窗組裝圖	-	A	B	-	-	-		
AW-D02RA	生窗組裝圖	-	A	B	-	-	-		
AW-D03	生窗組裝圖	-	A	B	-	-	-		
AW-D03R	鋁料加工圖	-	A	B	-	-	-		
AW-D04	鋁料加工圖	-	A	B	-	-	-		
AW-D05	鋁料加工圖	-	A	B	-	-	-		
AW-E01	鋁料加工圖	-	A	B	-	-	-		
AW-E02	鋁料加工圖	-	A	B	-	-	-		
AW-F01	鋁料加工圖	-	A	B	-	-	-		
AW-F02	鋁料加工圖	-	A	B	-	-	-		
AW-L01	鋁料加工圖	-	A		B	-	-		
AW-L02	鋁料加工圖	-	A		B	-	-		
AW-L03	鋁料加工圖	-	A		B	-	-		
AW-L04	鋁料加工圖	-	A		B	-	-		
AW-L05	鋁料加工圖	-	A		B	-	-		
AW-L11	鋁料加工圖	-	A		B	-	-	D	
AW-L12	鋁料加工圖	-	A		B	-	-	D	
AW-L13	鋁料加工圖	-	A		B	-	-	D	
AW-L14	鋁料加工圖	-	A		B	-	-	D	
AW-L15	鋁料加工圖	-	A		B	-	-	D	
AW-L21	鋁料加工圖	-	A		B	-	-	D	
AW-L22	鋁料加工圖	-	A		B	-	-		
AW-L23	鋁料加工圖	-	A		B	-	-		
B2968-001	鋁料加工圖	-	A	B		-	-		
B2968-002	鋁料加工圖	-	-	A		-	-		
B2968-011	鋁料加工圖	-	A	B		-	-		
B2968-031	鋁料加工圖	-	A		B	-	-		
B2968-032	鋁料加工圖	-	A		A	-	-		
C747-001	鋁料加工圖	-	A	B	B	-	-		

圖則登記表
DRAWING REGISTER

工程名稱 Project Title: 香港啟德6552 (第一批) 程編號 Project No: J-857	月 日	接收日期 Receiving Date (適用於客戶圖則)											
		發出日期 Issued Date											
分發予 Distributed To													
年	22	22	22	22	22	22	22	22	22	22	22	22	22
月	2	3	4	4	4	4	5	5	5	5	5	5	5
日	15	21	6	12	21	26	9	10	10	10	10	10	10

圖則編號 Drg. No.	圖則名稱 Drawing Title
C747-002	鋁料加工圖
C747-011	鋁料加工圖
X86072-001	鋁料加工圖
X86072-002	鋁料加工圖
X86072-003	鋁料加工圖
X86072-004	鋁料加工圖
X86072-005	鋁料加工圖
X86072-006	鋁料加工圖
X86072-007	鋁料加工圖
X86072-008	鋁料加工圖
X86072-011	鋁料加工圖
X86072-012	鋁料加工圖
X86072-013	鋁料加工圖
X86072-014	鋁料加工圖
X86072-021	鋁料加工圖
X86072-022	鋁料加工圖
X86072-023	鋁料加工圖
X86072-024	鋁料加工圖
X86072-032	鋁料加工圖
X86072-033	鋁料加工圖
X86072-034	鋁料加工圖
X86072-035	鋁料加工圖
X86072-036	鋁料加工圖
X86072-037	鋁料加工圖
X86072-038	鋁料加工圖
X86073-001	鋁料加工圖
X86150-001	鋁料加工圖
X86150-002	鋁料加工圖
X86150-003	鋁料加工圖

修訂編號 Revision No.												
-	A	B	A	-	-							
-	-	A	A	-	-							
-	A	B		-	-							
-	A	B	C	-	-							
-	A	B		-	-							
-	A	B	A	-	-							
-	A	B	A	-	-							
-	A	B		-	-							
-	A	B		-	-							
-	-	A	C	-	-							
-	A	B	C	-	-							
-	A	B		-	-							
-	A	B		-	-							
-	A		B	-	-							
-	A		B	-	-							
-	A	B	B	-	-							
-	A		B	-	-							
-	A		B	-	-							
-	A	B	B	-	-							

圖則登記表
DRAWING REGISTER

工程名稱 Project Title: 香港啟德6552 (第一批)		接收日期 Receiving Date (適用於客戶圖則)											
程編號 Project No: J-857		月											
		日											
分發予 Distributed To					發出日期 Issued Date								
年	22	22	22	22	22	22	22	22	22				
月	2	3	4	4	4	4	5	5					
日	15	21	6	12	21	26	9	10					

圖則編號 Drg. No.	圖則名稱 Drawing Title
X86150-004	鋁料加工圖
X86150-005	鋁料加工圖
X86150-006	鋁料加工圖
X86150-007	鋁料加工圖
X86150-008	鋁料加工圖
X86150-011	鋁料加工圖
X86150-012	鋁料加工圖
X86150-013	鋁料加工圖
X86150-033	鋁料加工圖
X86150-034	鋁料加工圖
X86150-036	鋁料加工圖
X86150-037	鋁料加工圖
L044-P01L	鋁料加工圖
L044-P01R	鋁料加工圖
L044-P02	鋁料加工圖
L044-P03	鋁料加工圖
N525-P01	鋁料加工圖
N525-P02	鋁料加工圖
N525-P03	鋁料加工圖
N536-P01	鋁料加工圖
N536-P02	鋁料加工圖
N536-P03	鋁料加工圖
N544-P01	鋁料加工圖
N544-P02	鋁料加工圖
N544-P03	鋁料加工圖
N544-P04	鋁料加工圖

修訂編號 Revision No.									
-	A	B	B	-	-				
-	A	B	A	-	-				
-	A	B	A	-	-				
-	-	A	C	-	-				
-	A	B		-	-				
-	A	B		-	-				
-	A			-	-				
-	A	B		-	-				
-	A			-	-				
-	A			-	-				
-	A			-	-				
-	A			-	-				
-	A		C	-	-				
-	A		B	-	-				
-	A		B	-	-				
-	A			-	-				
-	A		A	-	-				
-	A			-	-				
-	A		A	-	-				
-	A		A	-	-				
-	A		A	-	-				

圖則登記表
DRAWING REGISTER

工程名稱 Project Title: 香港啟德6552 (第一批)		接收日期 Receiving Date (適用於客戶圖則)										
程編號 Project No: J-857		月										
		日										
分發予 Distributed To					發出日期 Issued Date							
		年	22	22	22	22	22	22	22	22		
		月	2	3	4	4	4	4	5	5		
		日	15	21	6	12	21	26	9	10		

圖則編號 Drg. No.	圖則名稱 Drawing Title
N544-P05	鋁料加工圖
N544-P06	鋁料加工圖
N544-P07	鋁料加工圖
N544-P08	鋁料加工圖
N614-P01	鋁料加工圖
N614-P02	鋁料加工圖
N614-P03	鋁料加工圖
N660-P01	鋁料加工圖
N660-P02	鋁料加工圖
X86047-P01	鋁料加工圖
X86047-P02	鋁料加工圖
X86047-P03	鋁料加工圖
X86047-P04	鋁料加工圖
X86047-P05	鋁料加工圖
X86047-P06	鋁料加工圖
X86047-P07	鋁料加工圖
X86047-P08	鋁料加工圖
X86047-P09	鋁料加工圖
X86047-P10	鋁料加工圖
X86047-P11	鋁料加工圖
X86047-P12	鋁料加工圖
X86047-P13	鋁料加工圖
X86047-P14	鋁料加工圖
X86047-P15	鋁料加工圖
X86047-P16	鋁料加工圖
X86047-P17	鋁料加工圖

修訂編號 Revision No.									
-	A			-	-				
-	A			-	-				
-	A	-		-	B		C		
-	A	B		-	C		D		
-	A	-		-	B		C		
-	A	-		-	B		C		
-	A	B		-	C				
-	A			-	-				
-	A	B		-	-				
-	A	-		-	B				
-	A			-	-				
-	A	B		-	C				
-	A	-		-	B		C		
-	A	B		-	-				

圖則登記表
DRAWING REGISTER

工程名稱 Project Title: 香港啟德6552 (第一批)		接收日期 Receiving Date (適用於客戶圖則)													
程編號 Project No: J-857		月													
		日													
分發予 Distributed To					發出日期 Issued Date										
					年	22	22	22	22	22	22	22	22		
					月	2	3	4	4	4	4	5	5		
					日	15	21	6	12	21	26	9	10		

圖則編號 Drg. No.	圖則名稱 Drawing Title
X86048-P01	鋁料加工圖
X86048-P02	鋁料加工圖
X86048-P03	鋁料加工圖
X86048-P04	鋁料加工圖
X86048-P05	鋁料加工圖
X86048-P06	鋁料加工圖
X86048-P07	鋁料加工圖
X86048-P08	鋁料加工圖
X86048-P09	鋁料加工圖
X86048-P10	鋁料加工圖
X86048-P11	鋁料加工圖
X86049-P01	鋁料加工圖
X86049-P02	鋁料加工圖
X86049-P03	鋁料加工圖
X86049-P04	鋁料加工圖
X86049-P05	鋁料加工圖
X86049-P06	鋁料加工圖
X86049-P07	鋁料加工圖
X86049-P08	鋁料加工圖
X86049-P09	鋁料加工圖
X86049-P10	鋁料加工圖
X86049-P11	鋁料加工圖
X86049-P12	鋁料加工圖
X86049-P13	鋁料加工圖
X86049-P14	鋁料加工圖
X86049-P15	鋁料加工圖
X86050-P01	鋁料加工圖

修訂編號 Revision No.									
-	A	B		-	C				
-	A	B		-	C				
-	A	-		-	B		C		
-	A	B		-	C		D		
-	A	-		-	B		C		
-	A	-	B	-	C		C		
-	A	-		-	B		C		
-	A	-		-	B		C		
-	A	-	B	-	C				
-	A	-	B	-	C		C		
-	A	B	C	-	D				
-	A		C	-					
-	A	B	C	-					
-	A			-	B				
-	A		C	-					
-	A			-					
-	A	B		-	C		D		
-	A	B		-	C				

圖則登記表
DRAWING REGISTER

工程名稱 Project Title: 香港啟德6552 (第一批)		接收日期 Receiving Date (適用於客戶圖則)										
程編號 Project No: J-857		月										
		日										
分發予 Distributed To					發出日期 Issued Date							
年	22	22	22	22	22	22	22	22	22			
月	2	3	4	4	4	4	5	5				
日	15	21	6	12	21	26	9	10				

圖則編號 Drg. No.	圖則名稱 Drawing Title
X86052-P08	鋁料加工圖
X86052-P09	鋁料加工圖
X86053-P01	鋁料加工圖
X86053-P02	鋁料加工圖
X86054-P01	鋁料加工圖
X86054-P02	鋁料加工圖
X86055-P01	鋁料加工圖
X86055-P02	鋁料加工圖
X86055-P03	鋁料加工圖
X86055-P04	鋁料加工圖
X86055-P05	鋁料加工圖
X86055-P06	鋁料加工圖
X86055-P07	鋁料加工圖
X86055-P08	鋁料加工圖
X86055-P09	鋁料加工圖
X86055-P10	鋁料加工圖
X86055-P11	鋁料加工圖
X86055-P12	鋁料加工圖
X86055-P13	鋁料加工圖
X86055-P14	鋁料加工圖
X86055-P15	鋁料加工圖
X86055-P16	鋁料加工圖
X86055-P17	鋁料加工圖
X86055-P18	鋁料加工圖
X86055-P19	鋁料加工圖
X86055-P20	鋁料加工圖
X86055-P21	鋁料加工圖

修訂編號 Revision No.					
-	A	B	-	-	
-	A	B	-	-	
-	A	B	-	-	
-	A	B	-	-	
-	A	B	-	C	
-	A	B	-	C	
-	A	B	C	-	D
-	A	B	C	-	D
-	A	B		-	C

圖則登記表
DRAWING REGISTER

工程名稱 Project Title: 香港啟德6552 (第一批)		接收日期 Receiving Date (適用於客戶圖則)													
程編號 Project No: J-857		月													
		日													
分發予 Distributed To					發出日期 Issued Date										
					年	22	22	22	22	22	22	22	22		
					月	2	3	4	4	4	4	5	5		
					日	15	21	6	12	21	26	9	10		

圖則編號 Drg. No.	圖則名稱 Drawing Title
X86056-P25	鋁料加工圖
X86056-P26	鋁料加工圖
X86056-P27	鋁料加工圖
X86056-P28	鋁料加工圖
X86056-P29	鋁料加工圖
X86056-P30	鋁料加工圖
X86056-P31	鋁料加工圖
X86056-P32	鋁料加工圖
X86056-P33	鋁料加工圖
X86056-P34	鋁料加工圖
X86056-P35	鋁料加工圖
X86056-P36	鋁料加工圖
X86056-P37	鋁料加工圖
X86056-P38	鋁料加工圖
X86056-P39	鋁料加工圖
X86056-P40	鋁料加工圖
X86056-P41	鋁料加工圖
X86056-P42	鋁料加工圖
X86057-P01	鋁料加工圖
X86057-P02	鋁料加工圖
X86057-P03	鋁料加工圖
X86057-P04	鋁料加工圖
X86057-P05	鋁料加工圖
X86057-P06	鋁料加工圖
X86057-P07	鋁料加工圖
X86057-P08	鋁料加工圖
X86058-P01	鋁料加工圖

修訂編號 Revision No.									
-	A	B	-	C					
-	A	B	-	C					
-	A	B	-	-					
-	A	B	-	-					
-	A	B	-	-					
-	A	B	-	C					
-	A	B	-	C					
-	A	B	-	C					
-	A	B	-	-					
-	A	B	-	-					
-	A	B	-	-					
-	A	B	-	-					
-	A	B	-	C			D		
-	A	B	-	C			D		
-	A	B	-	C			D		
-	-	A	-						
-	A	B	-	C					
-	A	B	-	C					
-	A	B	-	C					
-	A	B	-	C					
-	A	B	-						
-	A	B	-						
-	A	B	-	C					

圖則登記表
DRAWING REGISTER

接收日期 Receiving Date (適用於客戶圖則)

工程名稱 Project Title: 香港啟德6552 (第一批)	月 日
程編號 Project No: J-857	

分發予 Distributed To

發出日期 Issued Date

	年	22	22	22	22	22	22	22	22		
	月	2	3	4	4	4	4	5	5		
	日	15	21	6	12	21	26	9	10		

圖則編號 Drg. No.	圖則名稱 Drawing Title
X86058-P02	铝料加工图
X86058-P03	铝料加工图
X86058-P04	铝料加工图
X86058-P05	铝料加工图
X86075-P01	铝料加工图
X86075-P02	铝料加工图
X86075-P03	铝料加工图
X86075-P04	铝料加工图
X86075-P05	铝料加工图
X86075-P06	铝料加工图
X86075-P07	铝料加工图
X86075-P08	铝料加工图
X86075-P09	铝料加工图
X86075-P10	铝料加工图
X86075-P11	铝料加工图
X86075-P12	铝料加工图
X86075-P13	铝料加工图
X86075-P14	铝料加工图
X86075-P15	铝料加工图
X86075-P16	铝料加工图
X86075-P17	铝料加工图
X86075-P18	铝料加工图
X86075-P19	铝料加工图
X86075-P20	铝料加工图
X86075-P22	铝料加工图
X86075-P23	铝料加工图
X86076-P01	铝料加工图
X86076-P02	铝料加工图
X86076-P03	铝料加工图

修訂編號 Revision No.										
-	A	B		-	C					
-	A	B		-	C					
-	A	B		-						
-	A	B		-						
-	A			-						
-	A		C	-						
-	A			-						
-	A		C	-						
-	A			-						
-	A			-						
-	-	A		-						
-	A	B		-						
-	A	B		-						
-	A	B		-						

圖則登記表
DRAWING REGISTER

工程名稱 Project Title: 香港啟德6552 (第一批)		接收日期 Receiving Date (適用於客戶圖則)											
程編號 Project No: J-857		月											
		日											
分發予 Distributed To					發出日期 Issued Date								
	年	22	22	22	22	22	22	22	22	22			
	月	2	3	4	4	4	4	5	5				
	日	15	21	6	12	21	26	9	10				

圖則編號 Drg. No.	圖則名稱 Drawing Title
X86076-P04	鋁料加工圖
X86078-P01	鋁料加工圖
X86086-P01	鋁料加工圖
X86086-P02	鋁料加工圖
X86086-P03	鋁料加工圖
X86086-P04	鋁料加工圖
X86086-P05	鋁料加工圖
X86086-P06	鋁料加工圖
X86086-P07	鋁料加工圖
X86086-P08	鋁料加工圖
X86086-P09	鋁料加工圖
X86086-P10	鋁料加工圖
X86086-P11	鋁料加工圖
X86086-P12	鋁料加工圖
X86086-P13	鋁料加工圖
X86086-P14	鋁料加工圖
X86086-P15	鋁料加工圖
X86086-P16	鋁料加工圖
X86086-P17	鋁料加工圖
X86086-P18	鋁料加工圖
X86086-P19	鋁料加工圖
X86086-P20	鋁料加工圖
X86086-P21	鋁料加工圖
X86088-P01	鋁料加工圖
X86088-P02	鋁料加工圖
X86088-P03	鋁料加工圖
X86088-P04	鋁料加工圖

修訂編號 Revision No.									
-	A	B		-					
-	A			-					
-	A	-		-	B				
-	A			-					
-	A	-		-	B				
-	A			-					
-	A	-		-	B				
-	A	-		-	B				
-	A	-	B	-	C				
-	A	-	B	-	C				
-	A	-	B	-	C				
-	A	-		-	B				
-	A	-		-	B				
-	A			-					
-	A			-					
-	A	-		-	B				
-	A	-		-	B				
-	A	B		-					
-	A			-					
-	A			-					
-	A			-					

圖則登記表
DRAWING REGISTER

工程名稱 Project Title: 香港啟德6552 (第一批)		接收日期 Receiving Date (適用於客戶圖則)														
程編號 Project No: J-857		月														
		日														
分發予 Distributed To					發出日期 Issued Date											
					年	22	22	22	22	22	22	22	22	22		
					月	2	3	4	4	4	4	5	5			
					日	15	21	6	12	21	26	9	10			

圖則編號 Drg. No.	圖則名稱 Drawing Title
X86080-001-051	鋁料加工圖
X86081-001-001	鋁料加工圖
X86081-001-021	鋁料加工圖
X86081-001-041	鋁料加工圖
X86081-001-051	鋁料加工圖
X86081-001-055	鋁料加工圖
X86081-001-061	鋁料加工圖
X86081-001-063	鋁料加工圖
X86081-001-071	鋁料加工圖
X86105-001-001	鋁料加工圖
X86105-001-031	鋁料加工圖
X86105-001-041	鋁料加工圖
X86105-001-051	鋁料加工圖
X86144-001-001	鋁料加工圖
X86144-001-021	鋁料加工圖
X86144-001-041	鋁料加工圖
X86144-001-051	鋁料加工圖
X86144-001-055	鋁料加工圖
X86144-001-061	鋁料加工圖
X86144-001-063	鋁料加工圖
X86144-001-071	鋁料加工圖
L061-001	鋁料加工圖
L061-002	鋁料加工圖
X86071-101	鋁料加工圖
X86071-102	鋁料加工圖
X86071-P01	鋁料加工圖

修訂編號 Revision No.									
-	A			-					
-	A			-					
-	A		B	-					
-	A			-					
-	A			-					
-	A		B	-					
-	A			-					
-	A			-					
-	A			-					
-	A			-					
-	A		B	-					
-	A			-					
-	A			-					
-	A	B		-	C				

圖則登記表
DRAWING REGISTER

工程名稱 Project Title: 香港啟德6552 (第一批)		接收日期 Receiving Date (適用於客戶圖則)								
程編號 Project No: J-857										
分發予 Distributed To		發出日期 Issued Date								
	年	22	22	22	22	22	22	22	22	
	月	2	3	4	4	4	4	5	5	
	日	15	21	6	12	21	26	9	10	

圖則編號 Drg. No.	圖則名稱 Drawing Title
X86071-P02	铝料加工图
X86071-P02R	铝料加工图
X86071-P03	铝料加工图
X86071-P03R	铝料加工图
X86071-P04	铝料加工图
X86071-P05	铝料加工图
X86071-P05R	铝料加工图
X86071-P11	铝料加工图
X86071-P12	铝料加工图
X86071-P12R	铝料加工图
X86071-P13	铝料加工图
X86071-P13R	铝料加工图
X86071-P14	铝料加工图
X86071-P15	铝料加工图
X86071-P16	铝料加工图
X86071-P17	铝料加工图
X86071-P18	铝料加工图
X86071-P19	铝料加工图
X86071-P20	铝料加工图
X86071-P21	铝料加工图
X86071-P22	铝料加工图
X86071-P23	铝料加工图
X86071-P24	铝料加工图
X86071-P25	铝料加工图
X86074-P01	铝料加工图
X86074-P01R	铝料加工图
X86074-P11	铝料加工图
X86074-P11R	铝料加工图


修訂編號 Revision No.					
-	A	B	-	C	
-	A	B	-	C	
-	A	B	C	-	D
-	A	B	-	C	
-	A	B	-	C	
-	A	-	-	B	
-	A	-	-	B	
-	A	-	-	B	
-	A	-	-	B	

圖則登記表
DRAWING REGISTER

工程名稱 Project Title: 香港啟德6552 (第一批)		接收日期 Receiving Date (適用於客戶圖則)														
程編號 Project No: J-857		月														
		日														
分發予 Distributed To					發出日期 Issued Date											
					年	22	22	22	22	22	22	22	22	22		
					月	2	3	4	4	4	4	5	5			
					日	15	21	6	12	21	26	9	10			


圖則編號 Drg. No.	圖則名稱 Drawing Title
X86063-001-051	鋁料加工圖
X86063-001-057	鋁料加工圖
X86063-001-061	鋁料加工圖
X86064-001-001	鋁料加工圖
X86064-001-011	鋁料加工圖
X86064-001-021	鋁料加工圖
X86064-001-025	鋁料加工圖
X86064-001-031	鋁料加工圖
X86064-001-032	鋁料加工圖
X86065-001-001	鋁料加工圖
X86065-001-021	鋁料加工圖
X86065-001-025	鋁料加工圖
X86065-001-031	鋁料加工圖
X86065-001-035	鋁料加工圖
X86066-001-001	鋁料加工圖
X86066-001-011	鋁料加工圖
X86066-001-021	鋁料加工圖
X86066-001-025	鋁料加工圖
X86066-001-031	鋁料加工圖
X86066-001-035	鋁料加工圖
X86067-001-001	鋁料加工圖
X86067-001-016	鋁料加工圖
X86067-001-018	鋁料加工圖
X86067-001-021	鋁料加工圖
X86067-001-025	鋁料加工圖
X86069-001	鋁料加工圖


修訂編號 Revision No.									
-	A	B							
-	A	B							
-	A								
-	A	B							
-	A								
-	A								
-	A								
-	A								
-	A	B							
-	A	B							
-	A								
-	A	B							
-	A								
-	A								
-	A	B							

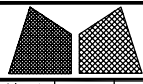

美特铝质有限公司
MIDI Aluminium Fabricator Ltd.


工程號	J857	類別		物料號	-			
地盘	啟德6552	制圖	陈梓豪	20220211	圖號	X86047-P01		
修改	A B C	採用	工廠	✓	地盤	-		
日期	03.16 04.26 05.09	材料颜色	AL2: ECK3X10063S-XF1	图纸名称	铝料加工图	數量	-	
		材料	X86047	復核	練松文	20220213	單件重量	- (KG)
				批准	林仁安	20220215		

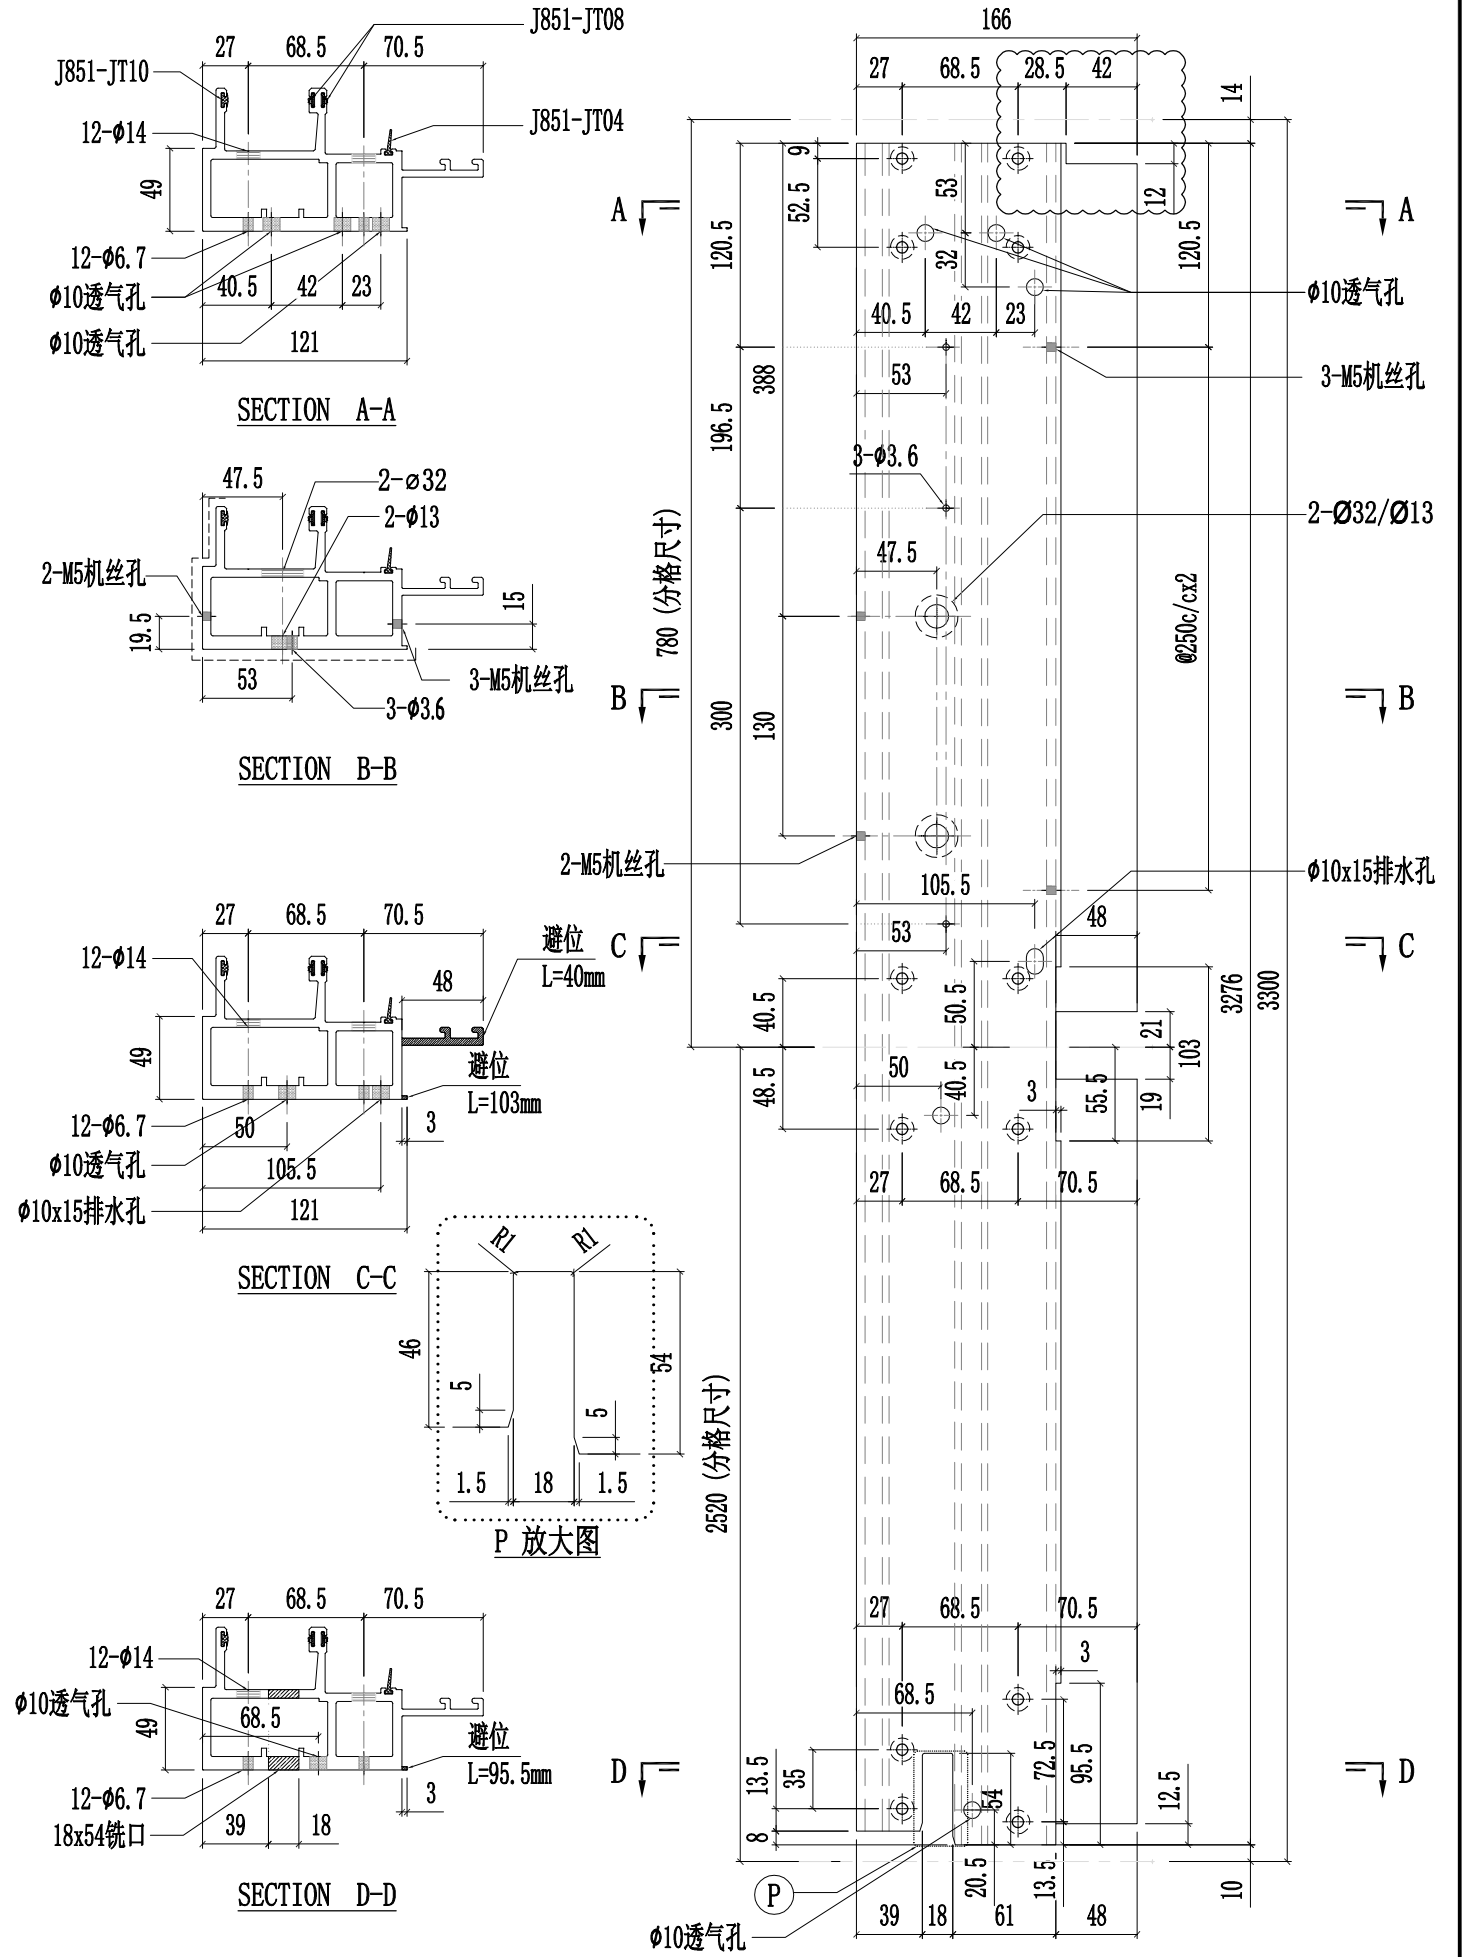

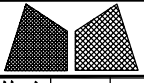


美特铝质有限公司
MIDI Aluminium Fabricator Ltd.


工程號	J857	類別		物料號	-							
地盘	啟德6552	制圖	陈梓豪	20220211	圖號	X86047-P02						
修改	A B D	採用工廠	✓	地盤	-	图纸名称	铝料加工图	復核	練松文	20220213	數量	-
日期	03.16	03.30	05.09	材料颜色	AL2:ECX3X10063S-XF1	材料	X86047	批准	林仁安	20220215	單件重量	- (KG)

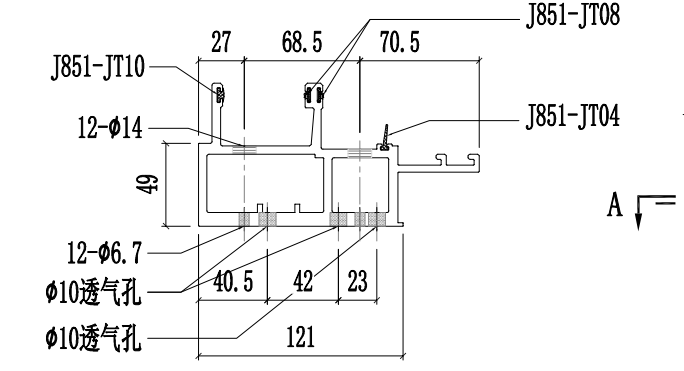


SECTION A-A

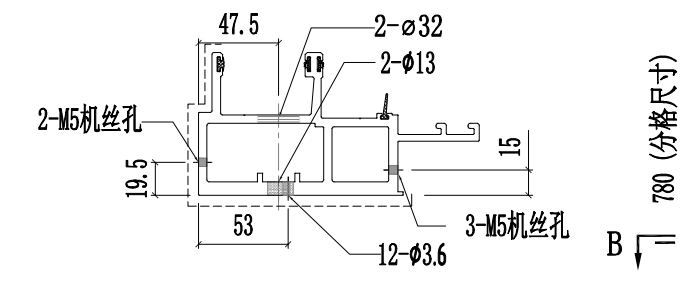


SECTION B-B

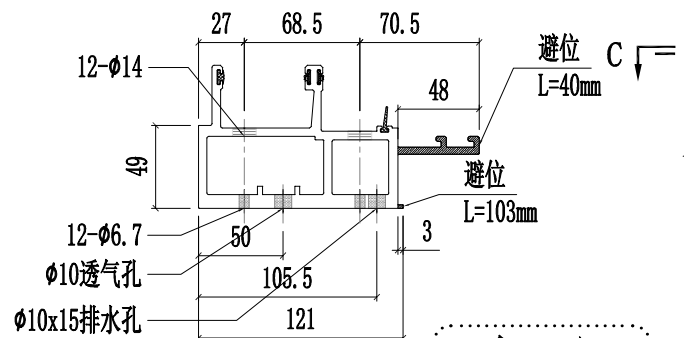


SECTION C-C

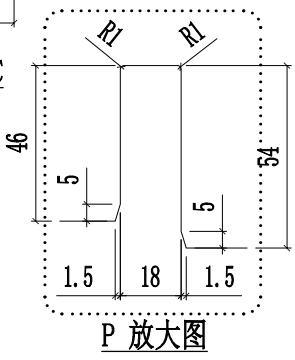


P 放大图

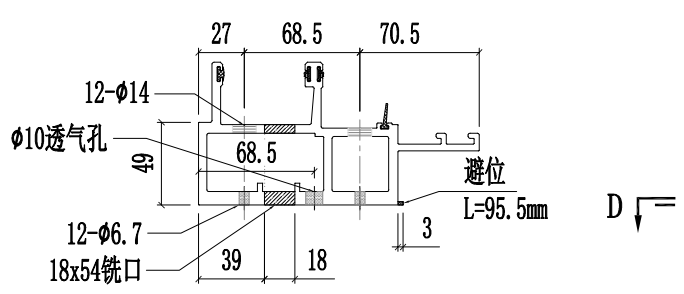


SECTION D-D

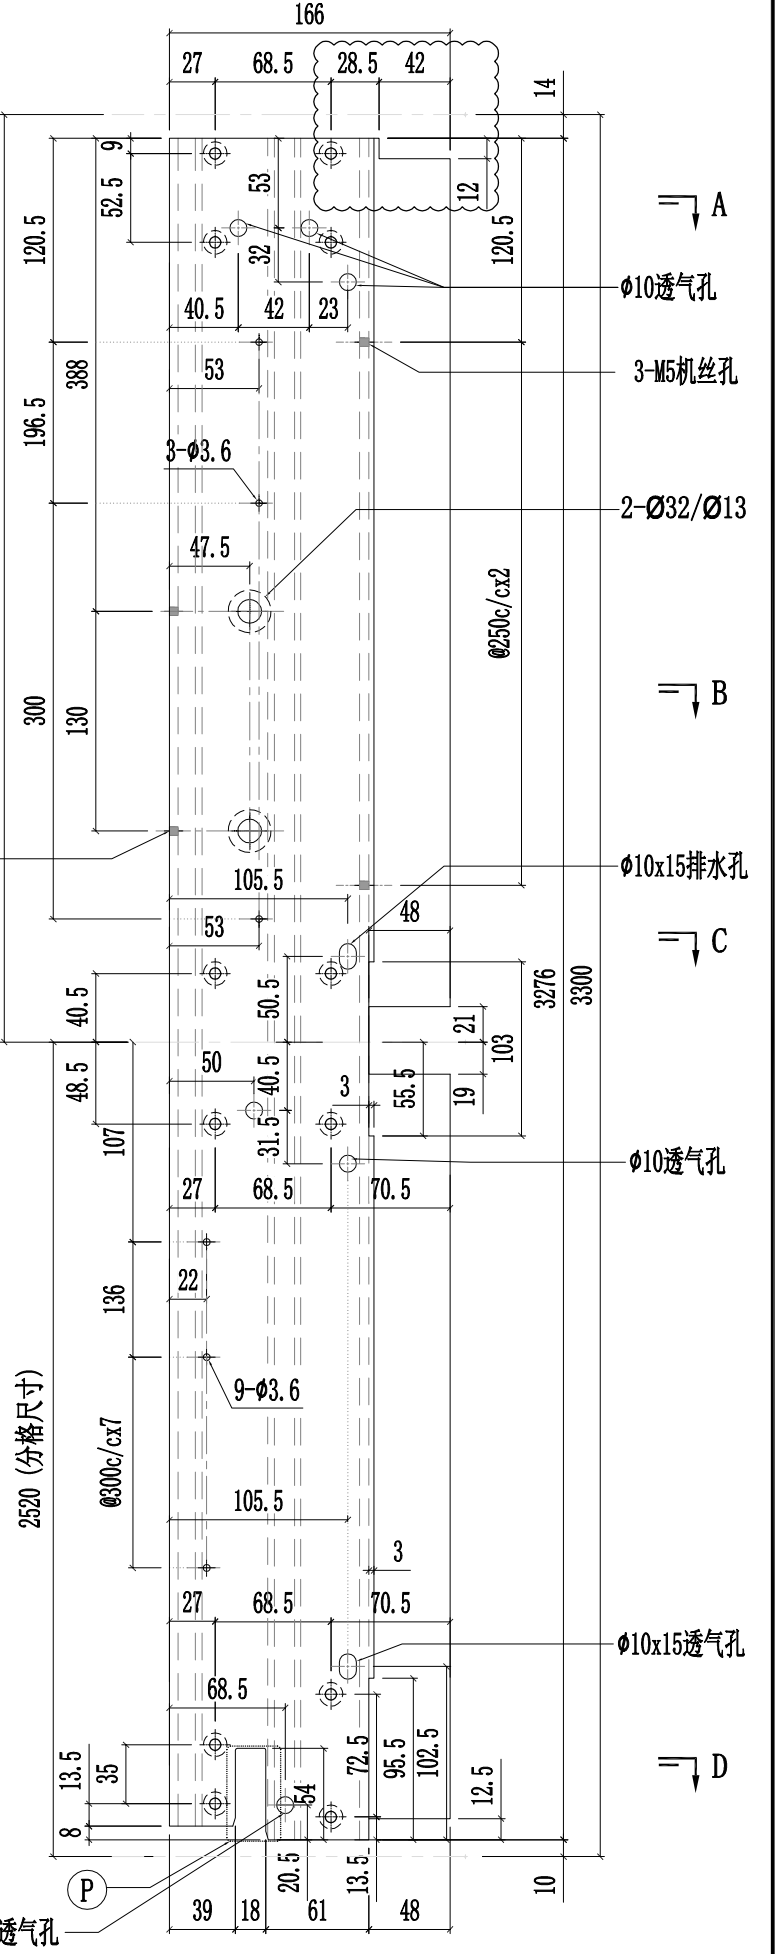


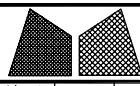

美特鋁質有限公司
MIDI Aluminium Fabricator Ltd.


工程號	J857	類別		物料號	-							
地盘	啟德6552	制圖	陈梓豪	20220211	圖號	X86047-P03						
修改	A B C	採用工廠	✓	地盤	-	图纸名称	铝料加工图	復核	練松文	20220213	數量	-
日期	03.16	04.26	05.09	材料颜色	AL2:ECX3X10063S-XF1	材料	X86047	批准	林仁安	20220215	單件重量	- (KG)

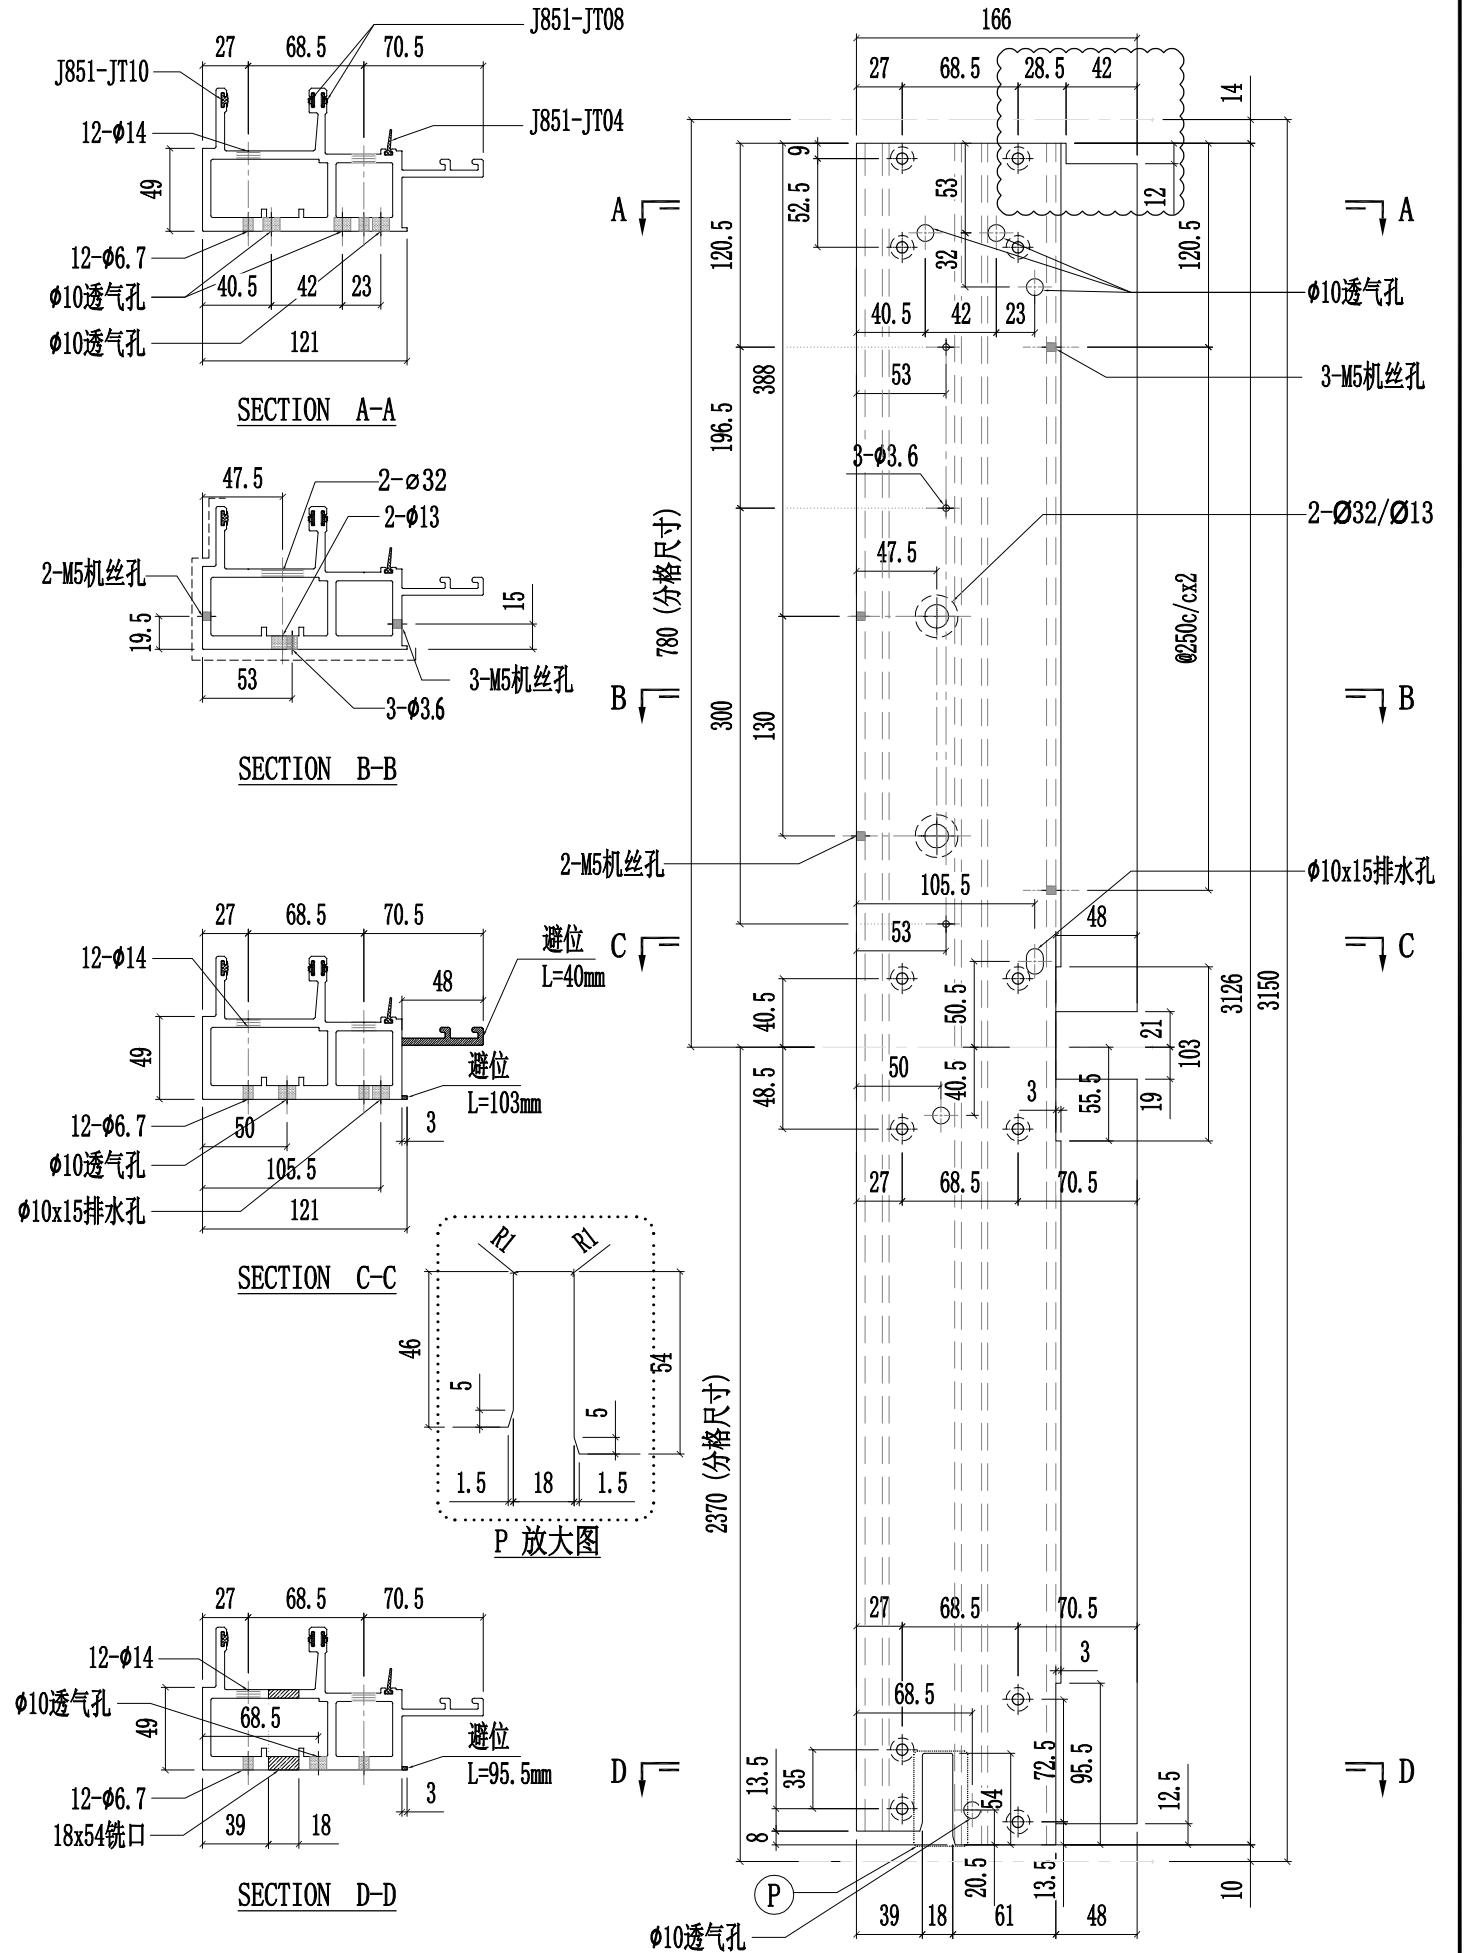

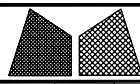


美特鋁質有限公司
MIDI Aluminium Fabricator Ltd.


工程號	J857	類別		物料號	-										
地盘	啟德6552	制圖	陈梓豪	20220211	圖號	X86047-P04									
修改	A	B	C	採用	工廠	✓	地盘	-	图纸名称	铝料加工图	復核	練松文	20220213	數量	-
日期	03.16	04.26	05.09	材料颜色	AL2:ECX3X10063S-XF1	材料	X86047	批准	林仁安	20220215	單件重量	-	(KG)		

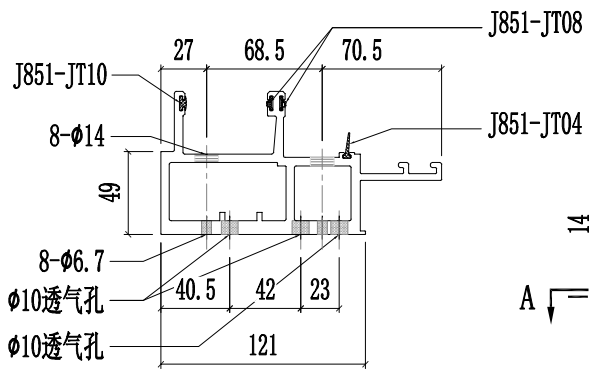


SECTION A-A

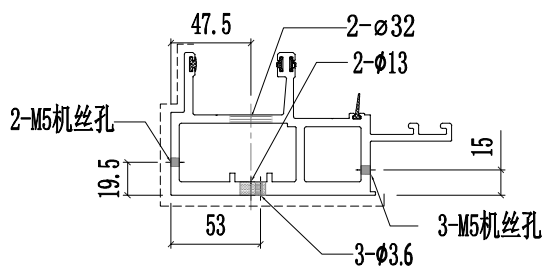


SECTION B-B

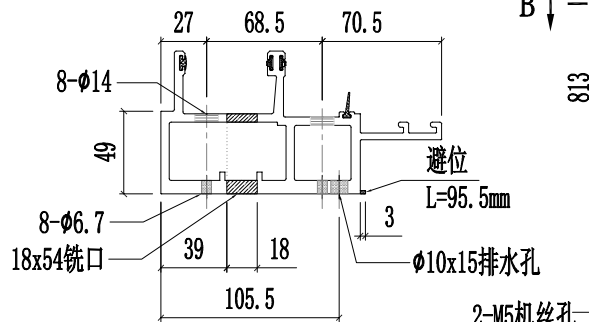


SECTION C-C

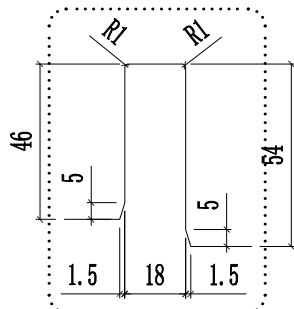


P 放大图

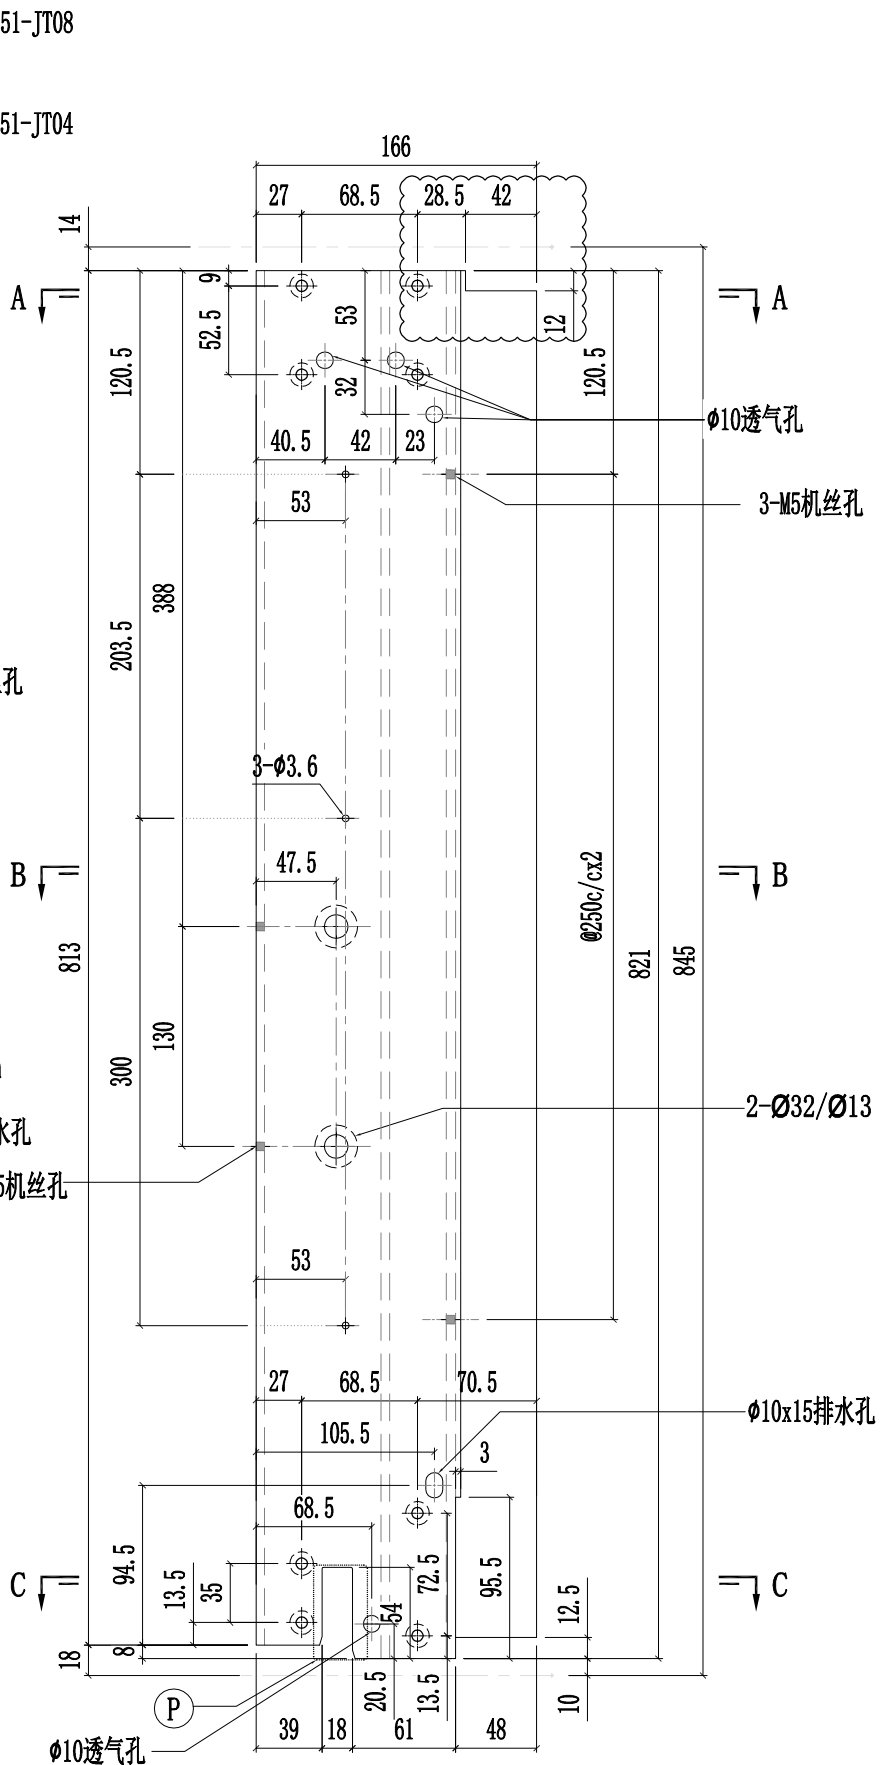


修改	A B C		採用	工廠	✓	地盤	-	工程號	J857	類別		物料號	-	
	03.16	04.26	05.09	材料颜色	AL2:ECX3X10063S-XF1	材料	X86047	地盘	啟德6552	制圖	陈梓豪	20220211	圖號	X86047-P05
日期	03.16	04.26	05.09	材料颜色	AL2:ECX3X10063S-XF1	材料	X86047	图纸名称	铝料加工图	復核	練松文	20220213	數量	-
										批准	林仁安	20220215	單件重量	- (KG)

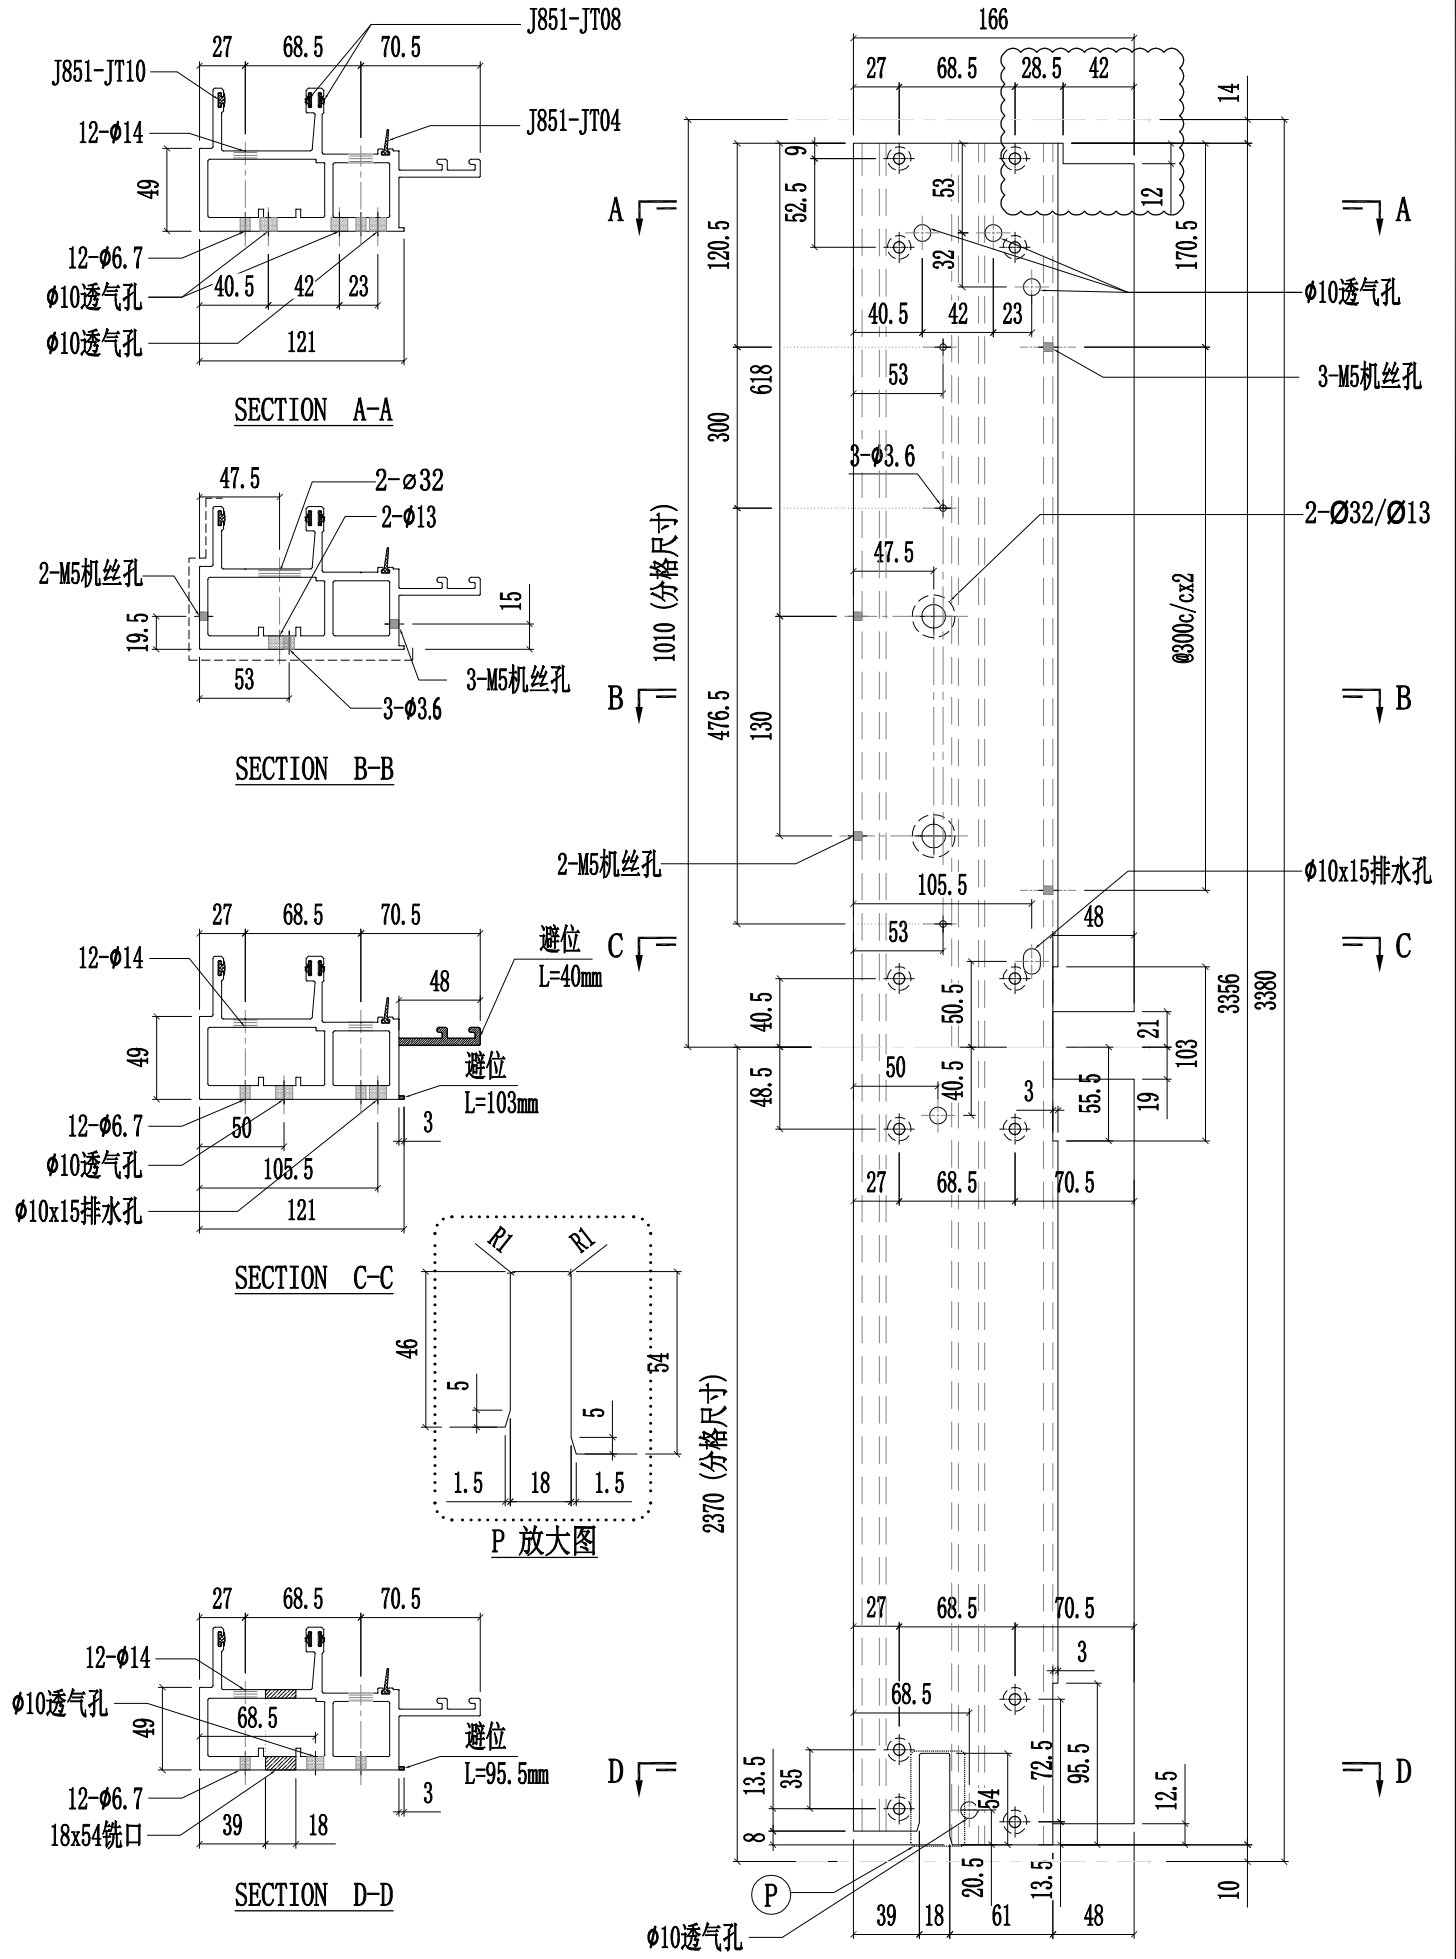


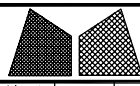

美特鋁質有限公司
MIDI Aluminium Fabricator Ltd.


工程號	J857	類別		物料號	-		
地盘	啟德6552	制圖	陈梓豪	20220211	圖號	X86047-P06	
修改	A B C	採用	工廠	✓	地盤	-	
日期	03.16 04.26 05.09	材料颜色	AL2: ECK3X10063S-XF1	材料	X86047	批准	林仁安 20220215
图纸名称	铝料加工图	復核	練松文	20220213	數量	-	
		單件重量	-	(KG)			

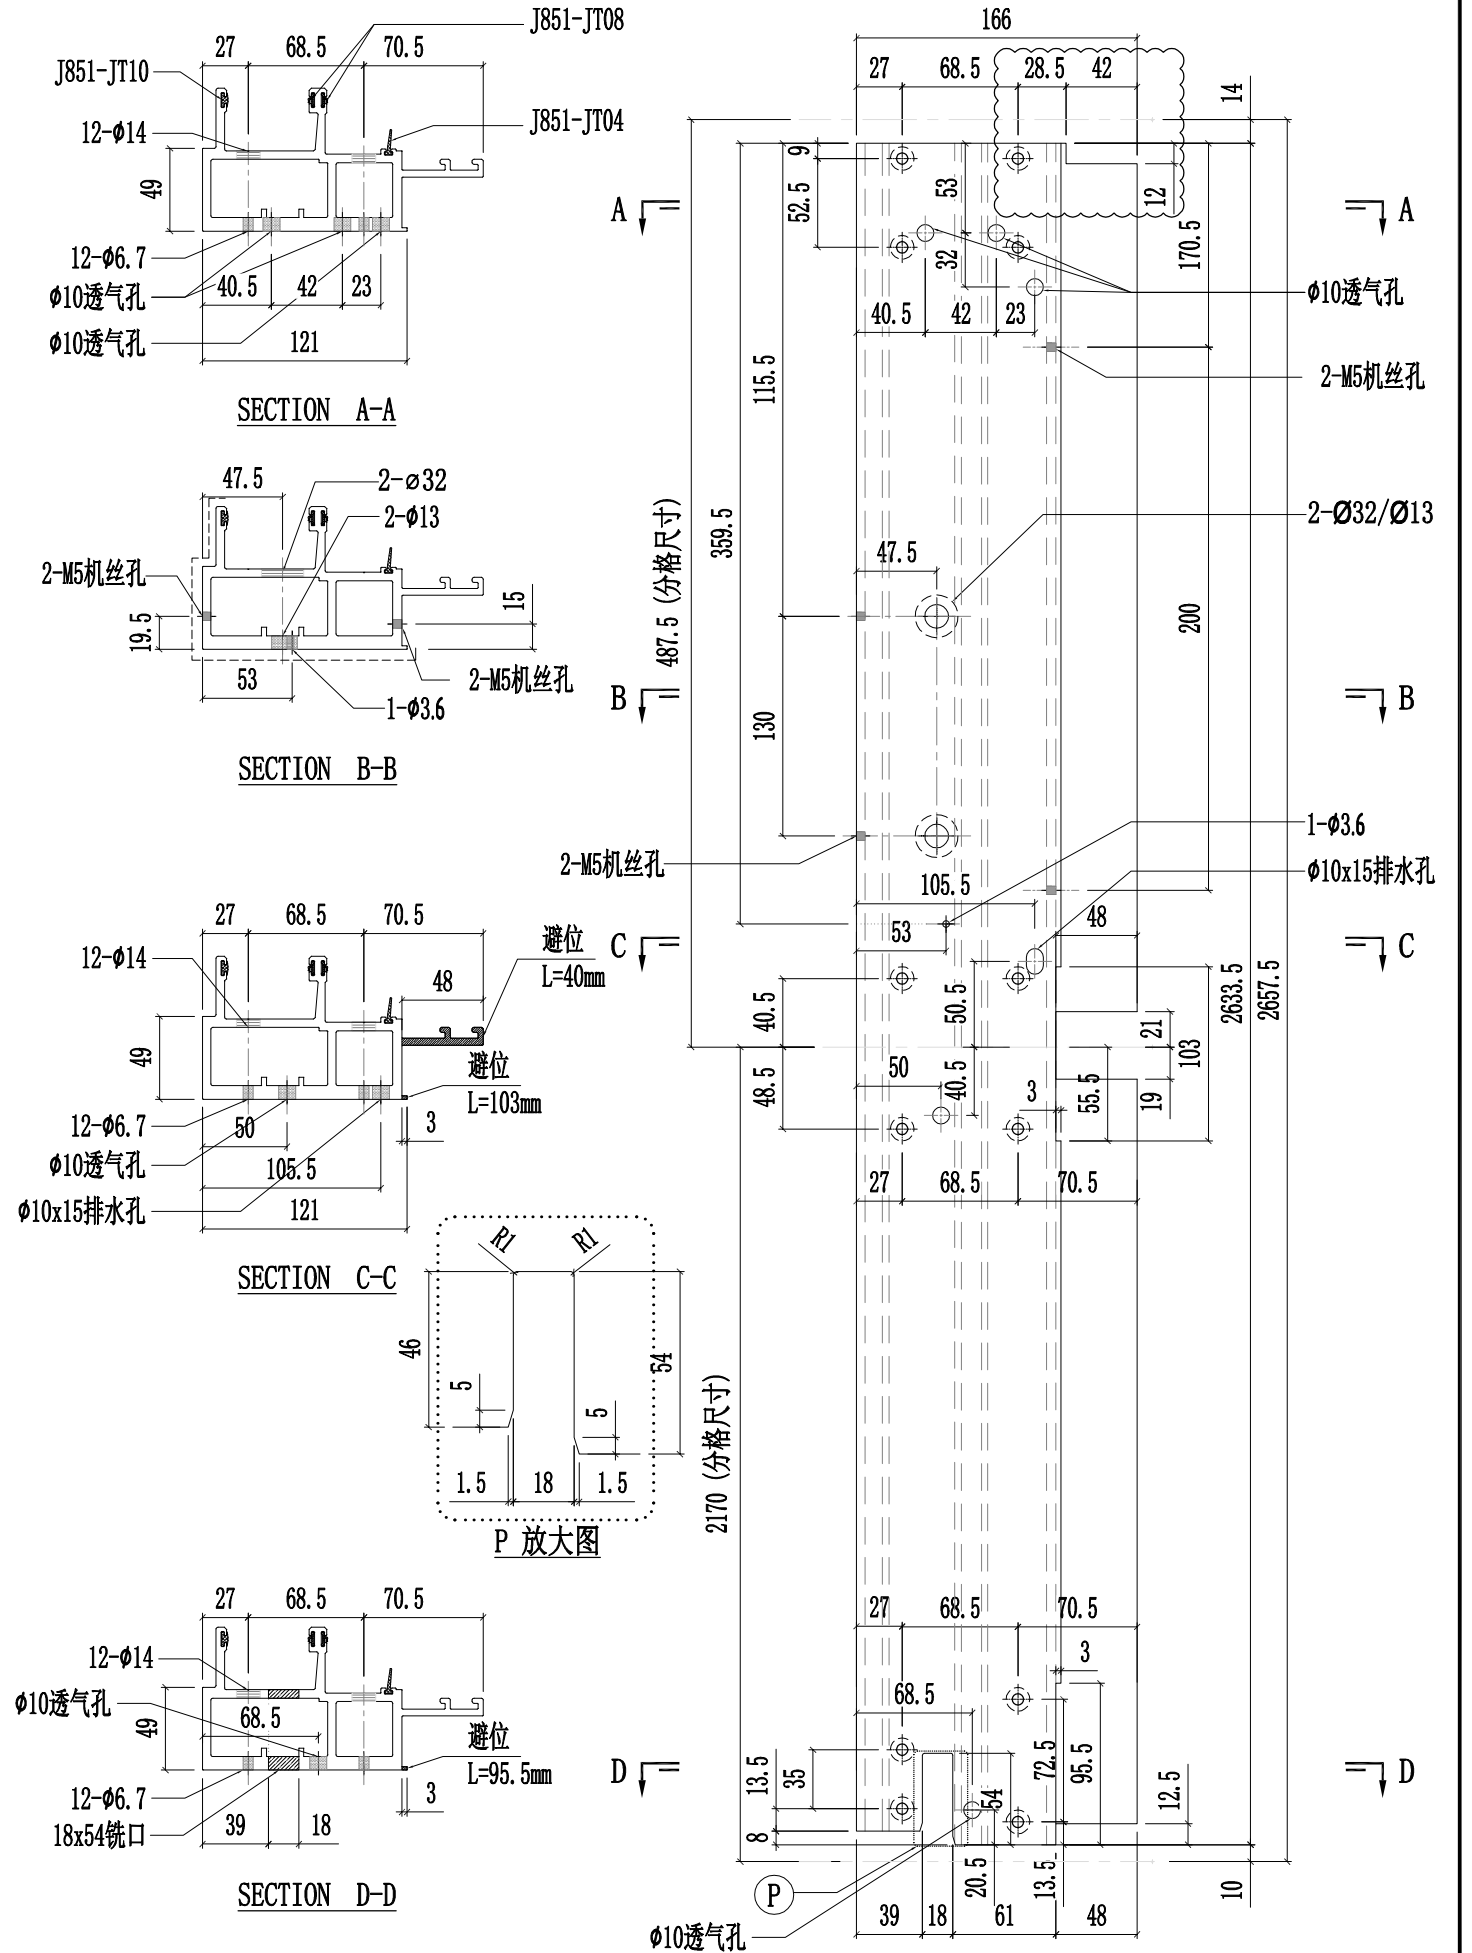


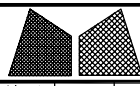

美特铝质有限公司
MIDI Aluminium Fabricator Ltd.


工程號	J857	類別		物料號	-		
地盘	啟德6552	制圖	陈梓豪	20220211	圖號	X86047-P07	
修改	A B C	採用	工廠	✓	地盘	-	
日期	03.16 04.26 05.09	材料颜色	AL2: ECK3X10063S-XF1	材料	X86047	批准	林仁安 20220215
图纸名称	铝料加工图		復核	練松文 20220213	數量	-	
					單件重量	- (KG)	

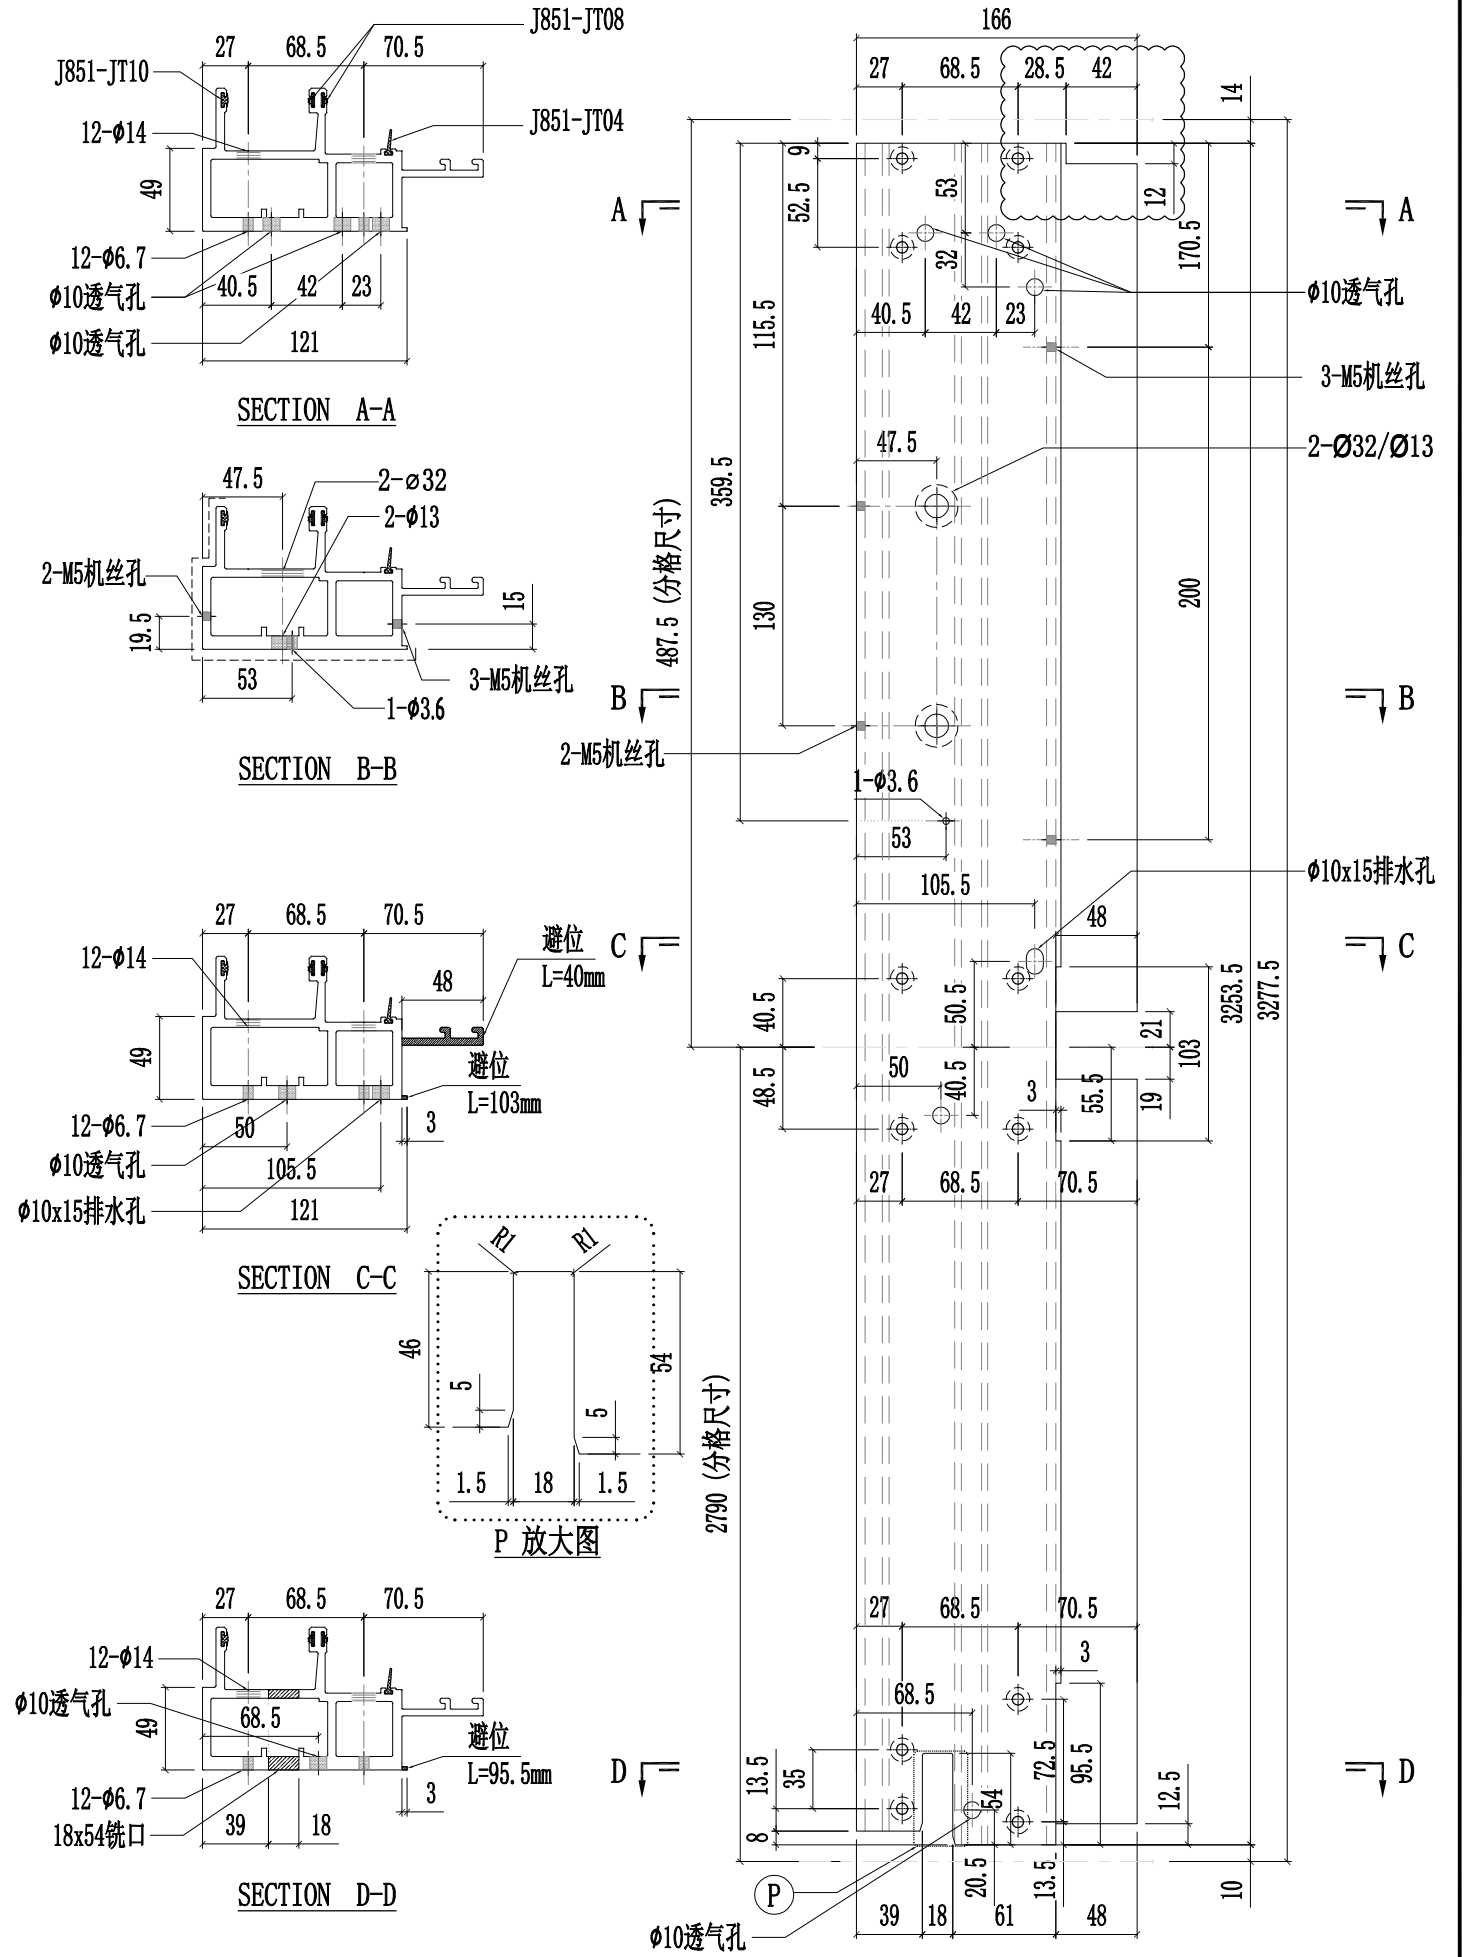

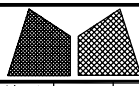


美特鋁質有限公司
MIDI Aluminium Fabricator Ltd.


工程號	J857	類別		物料號	-										
地盘	啟德6552	制圖	陈梓豪	20220211	圖號	X86047-P16									
修改	A	B	C	採用	工廠	✓	地盘	-	图纸名称	铝料加工图	復核	練松文	20220213	數量	-
日期	03.16	04.26	05.09	材料颜色	AL2:ECX3X10063S-XF1	材料	X86047	批准	林仁安	20220215	單件重量	-	(KG)		

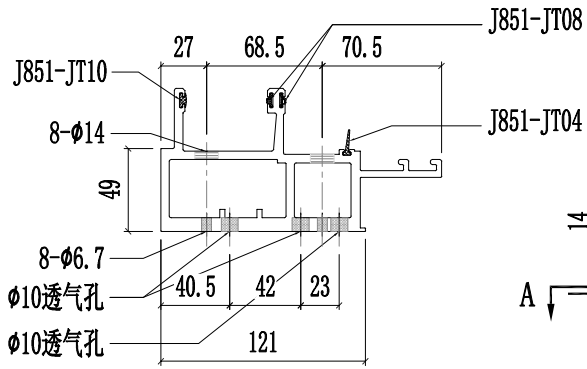


SECTION A-A

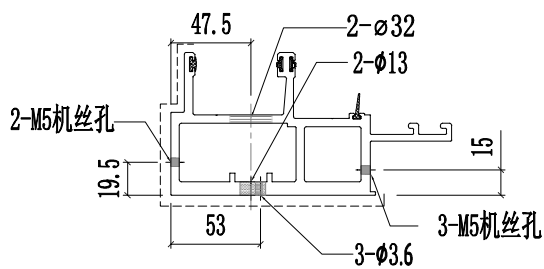


SECTION B-B

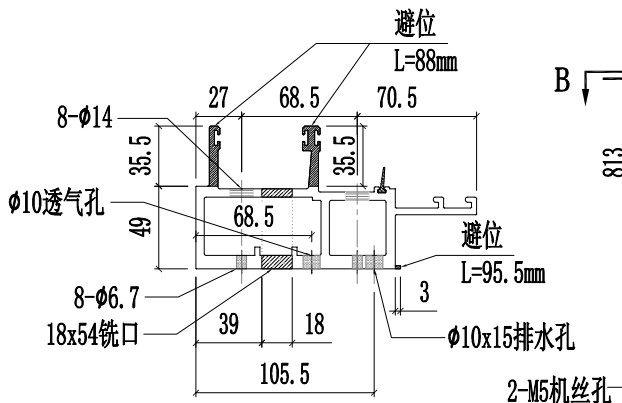


SECTION C-C

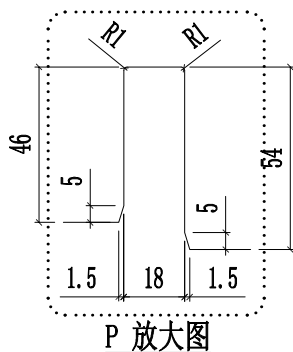



P 放大图

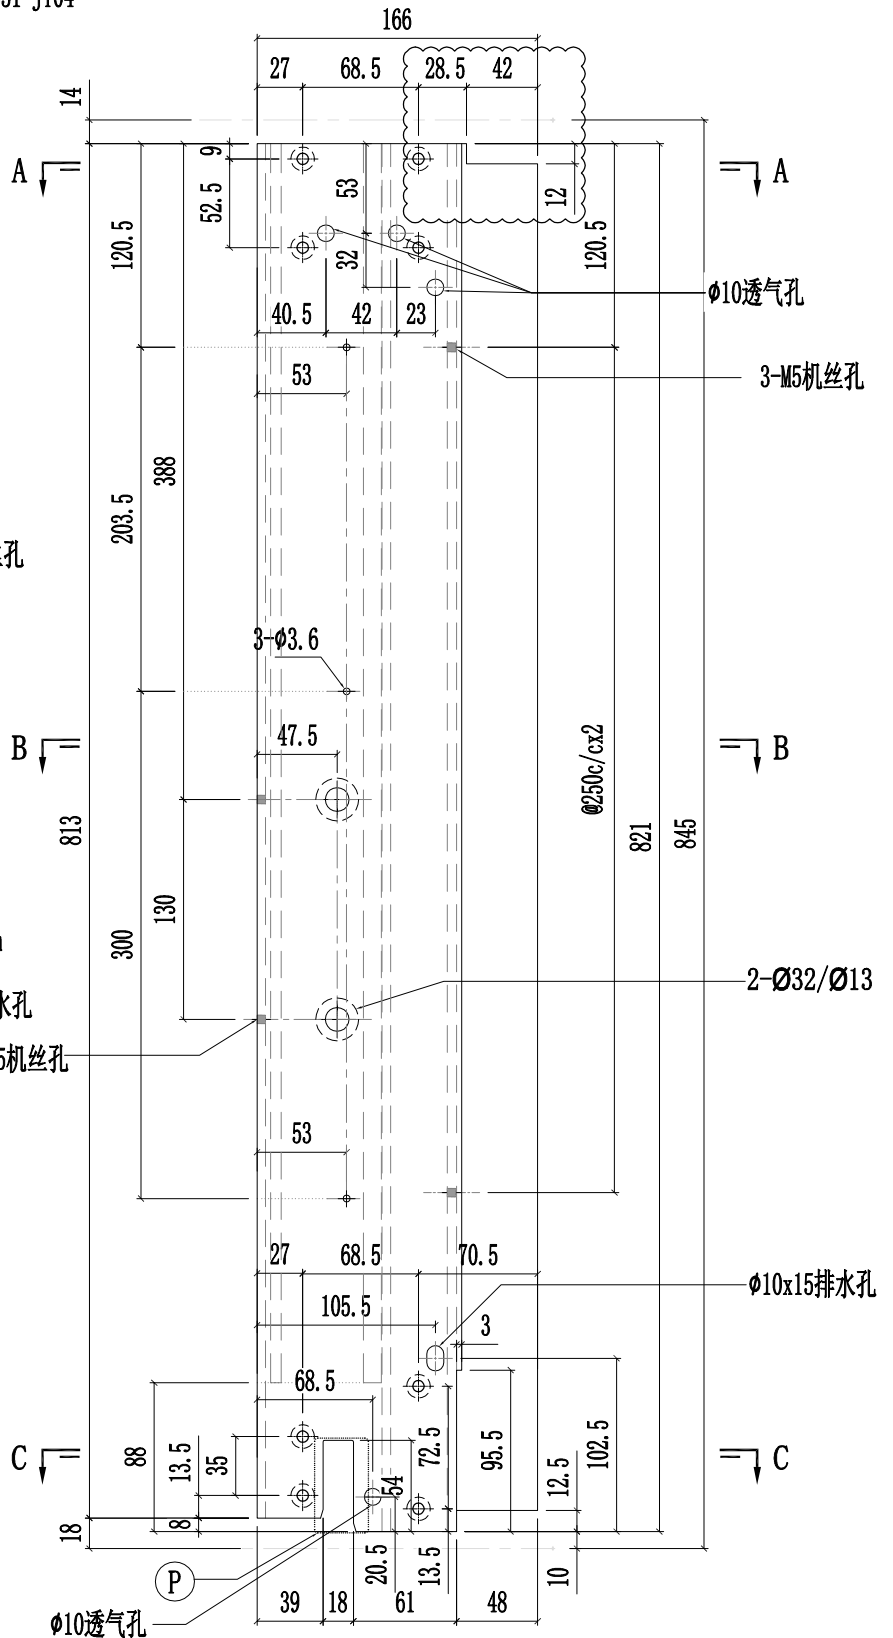

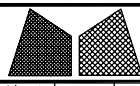


美特鋁質有限公司
MIDI Aluminium Fabricator Ltd.


工程號	J857	類別		物料號	-			
地盘	啟德6552	制圖	陈梓豪	20220211	圖號	X86049-P01		
修改	A	B	C	採用	工廠	✓	地盤	-
日期	03.16	04.26	05.09	材料颜色	AL2: ECK3X10063S-XF1	图纸名称	铝料加工图	復核
						材料	X86049	批准
								林仁安
								20220215
								單件重量
								-
								(KG)

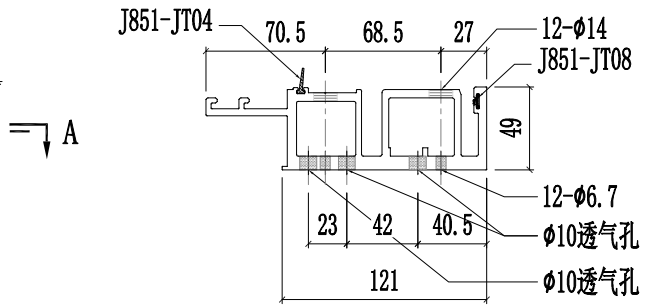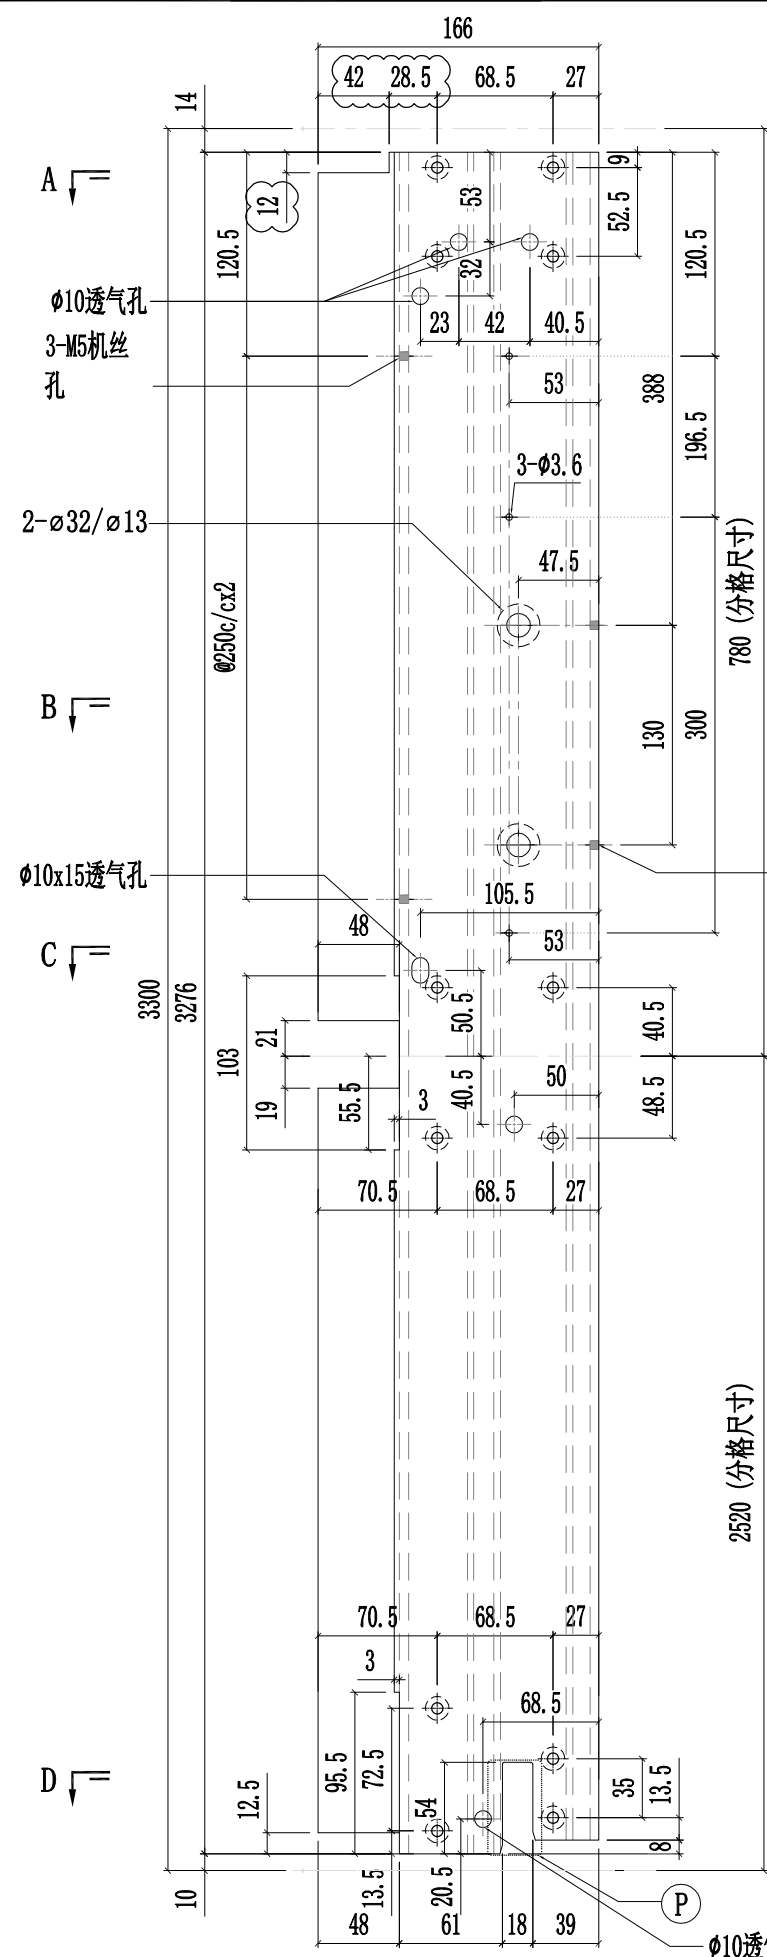


SECTION A-A

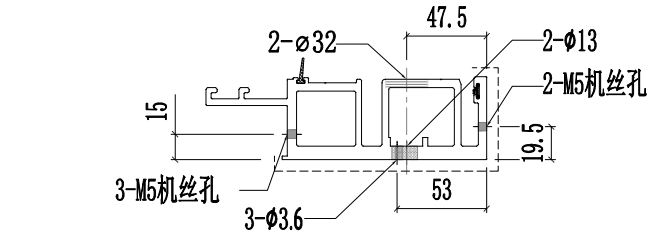


SECTION B-B

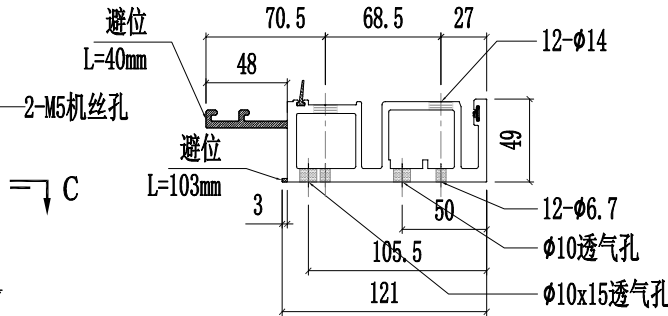


SECTION C-C

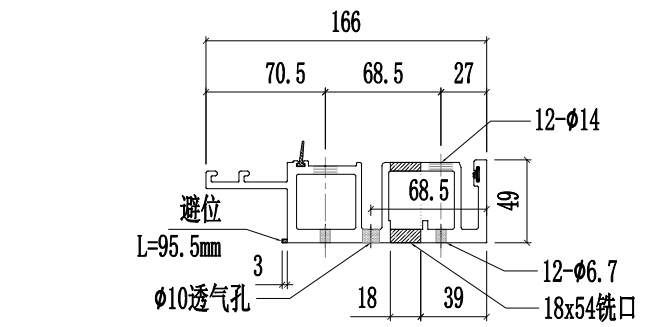

SECTION D-D


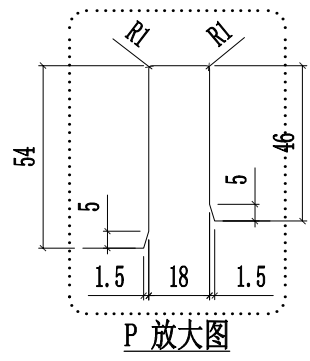


P 放大图

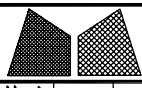


美特铝质有限公司
MIDI Aluminium Fabricator Ltd.


工程號	J857	類別		物料號	-				
地盘	啟德6552	制圖	陈梓豪	20220211	圖號	X86049-P02			
修改	A B D	採用	工廠	✓	地盤	-			
日期	03.16 03.30 05.09	材料颜色	AL2: BCK3X10063S-XF1	材料	X86049	批准	林仁安		
日期	03.16 03.30 05.09	材料	X86049	批准	林仁安	20220215	單件重量	-	(KG)
图纸名称	铝料加工图	復核	練松文	20220213	數量	-			

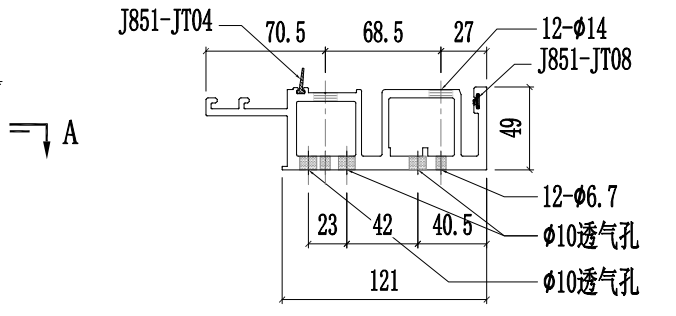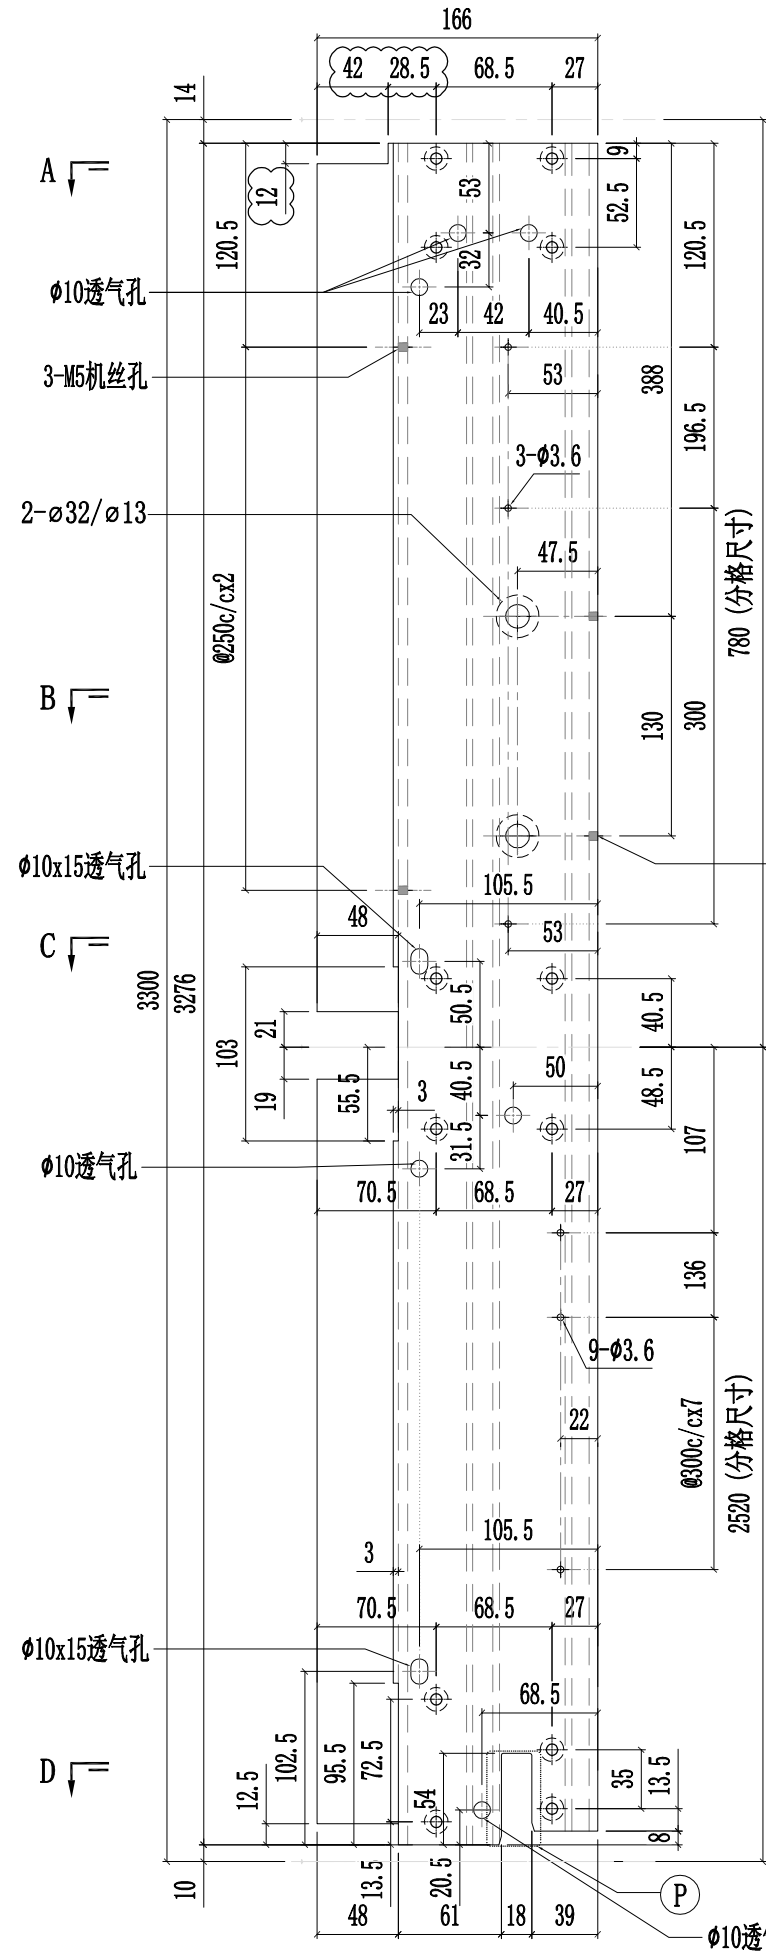


SECTION A-A

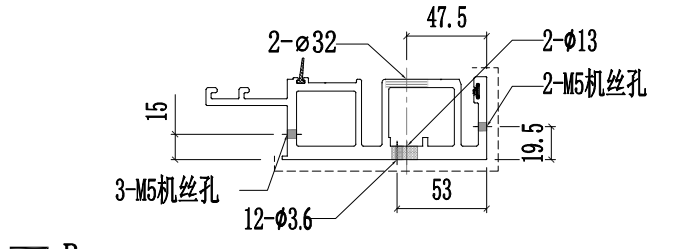


SECTION B-B

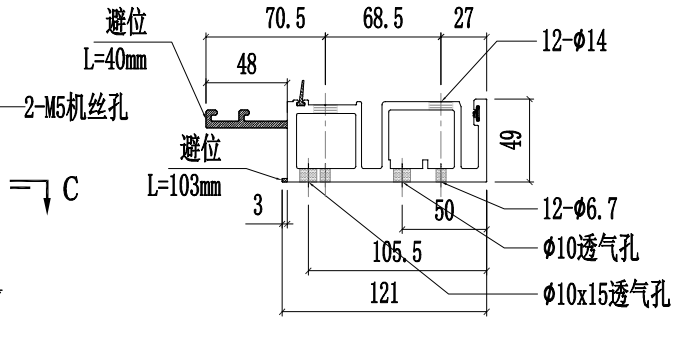

SECTION C-C

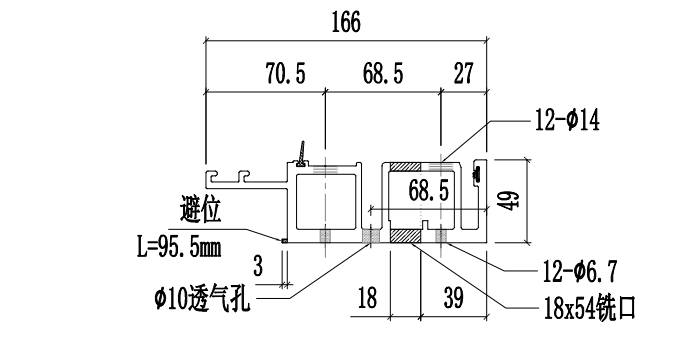


SECTION D-D

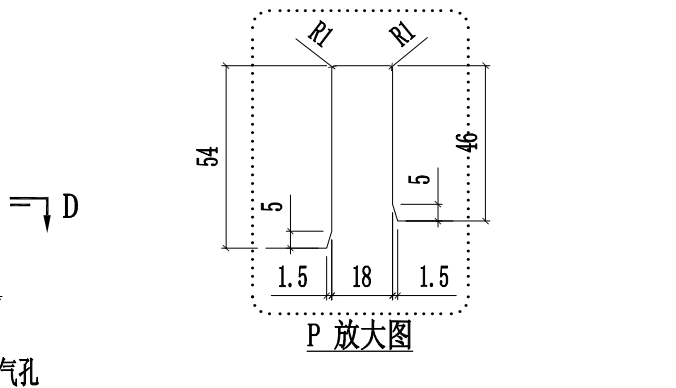



P 放大图

 美特鋁質有限公司 MIDI Aluminium Fabricator Ltd.					工程號	J857	類別		物料號	-		
					地盘	啟德6552	制圖	陈梓豪	20220211	圖號	X86049-P03	
修改	A	B	C	採用工廠	✓	地盘	-	復核	練松文	20220213	數量	-
日期	03.16	04.26	05.09	材料颜色	AL2: ECK3X10063S-XF1	材料	X86049	批准	林仁安	20220215	單件重量	- (KG)

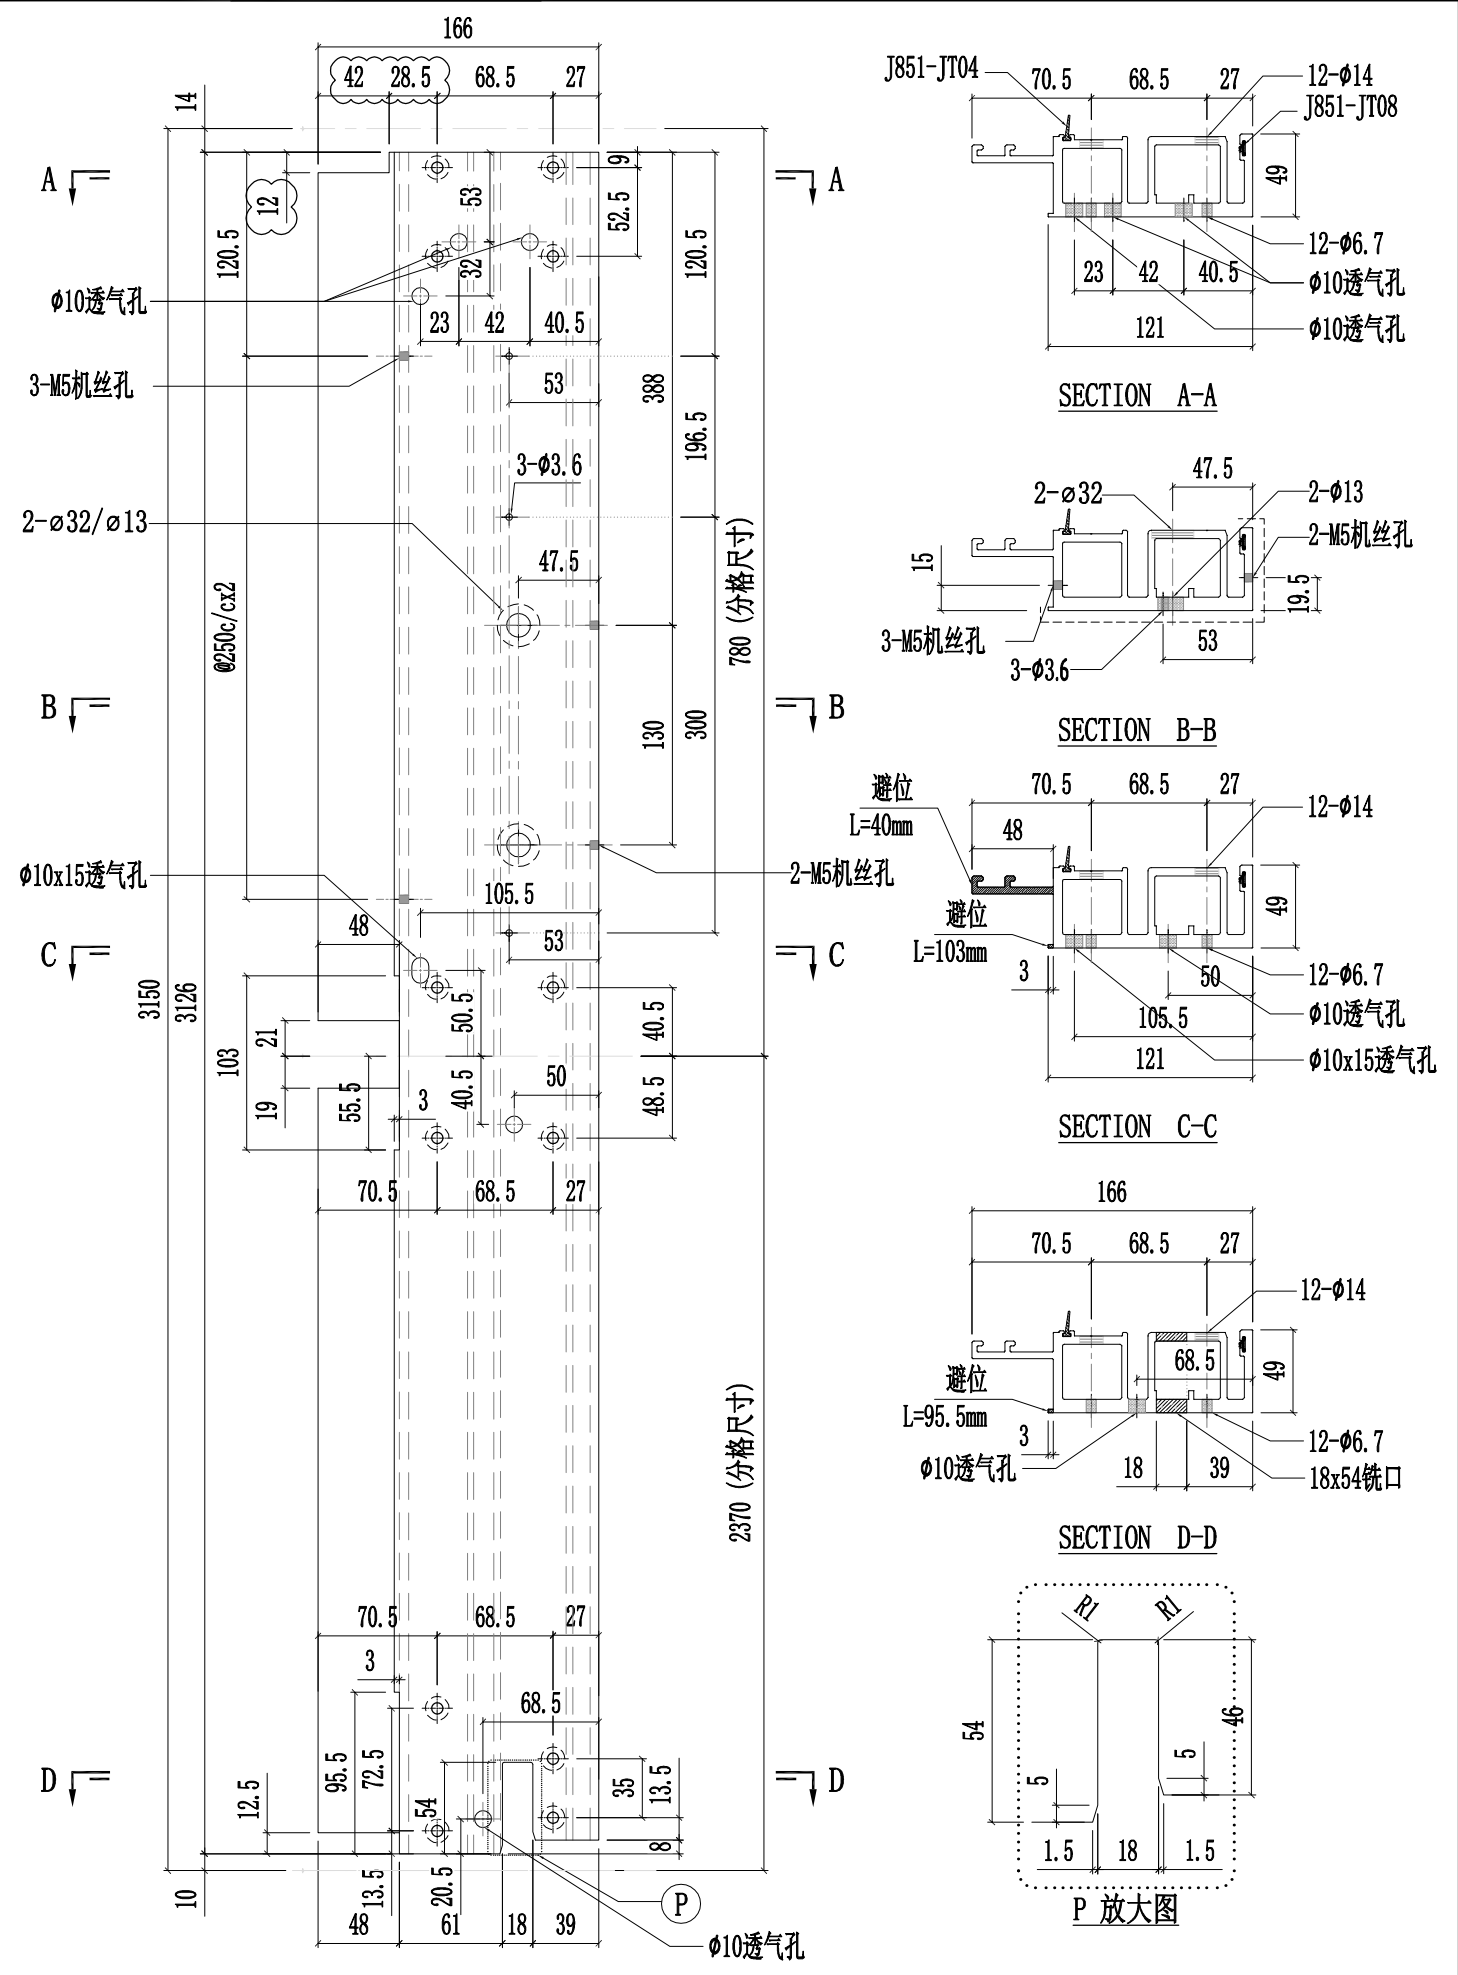







 美特鋁質有限公司 MIDI Aluminium Fabricator Ltd.			工程號 J857 地盘 啟德6552 图纸名称 铝料加工图	類別 制圖 陈梓豪 復核 練松文 批准 林仁安	物料號 - 20220211 20220213 20220215	圖號 X86049-P04 數量 - 單件重量 - (KG)
修改 A B C 日期 03.16 04.26 05.09	採用 工廠 材料顏色 AL2:ECX3X10063S-XF1	地盤 - 材料 X86049				

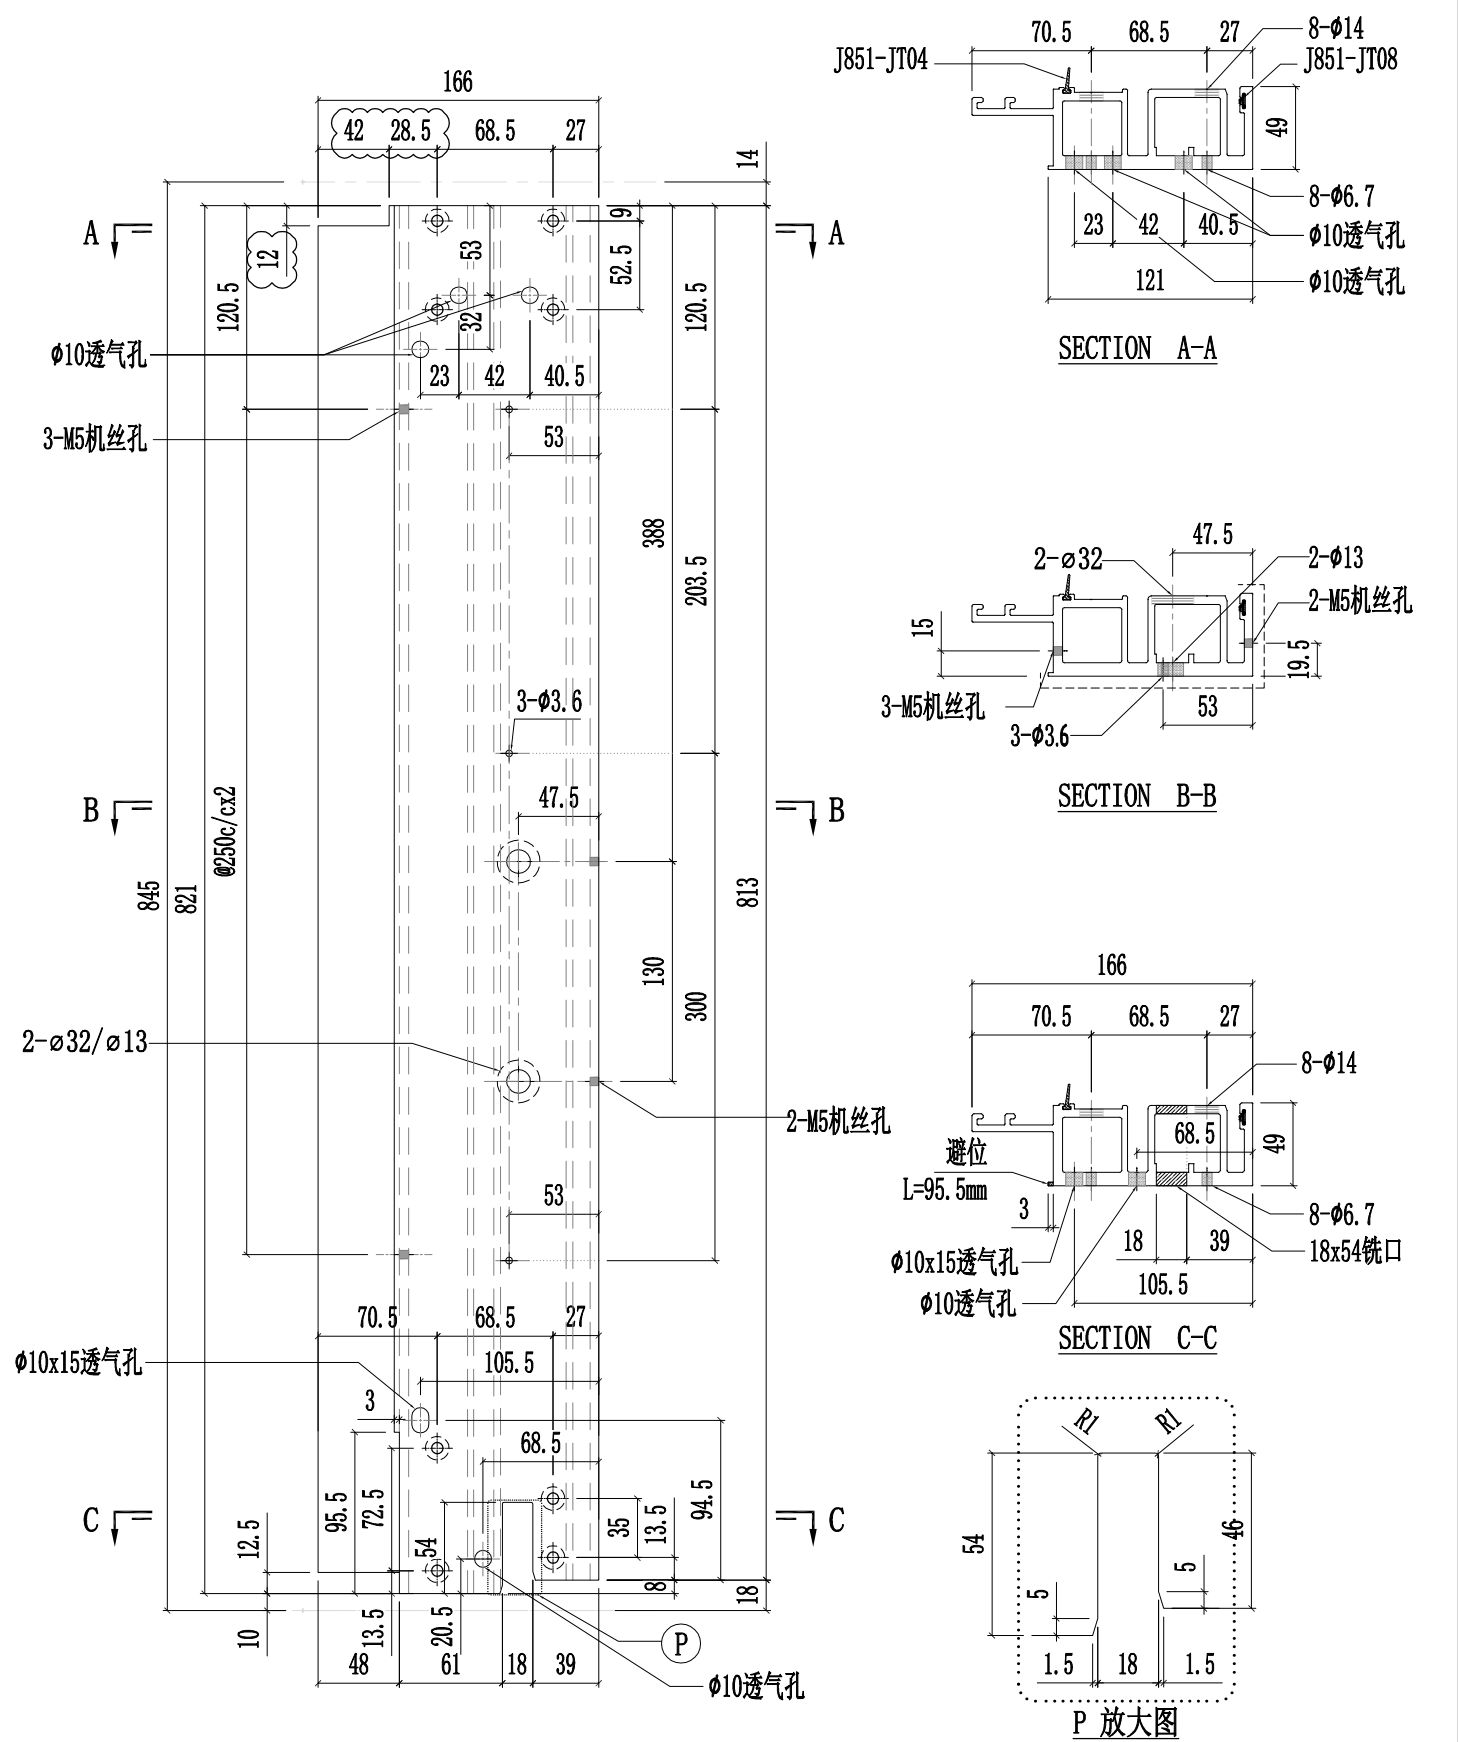


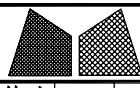

美特鋁質有限公司
MIDI Aluminium Fabricator Ltd.



工程號	J857	類別		物料號	-							
地盘	啟德6552	制圖	陈梓豪	20220211	圖號	X86049-P05						
修改	A B C	採用工廠	✓	地盤	-	图纸名称	铝料加工图	復核	練松文	20220213	數量	-
日期	03.16	04.26	05.09	材料颜色	AL2:ECX3X10063S-XF1	材料	X86049	批准	林仁安	20220215	單件重量	- (KG)

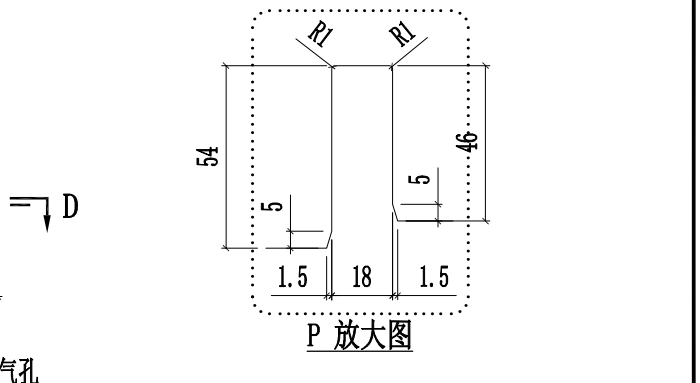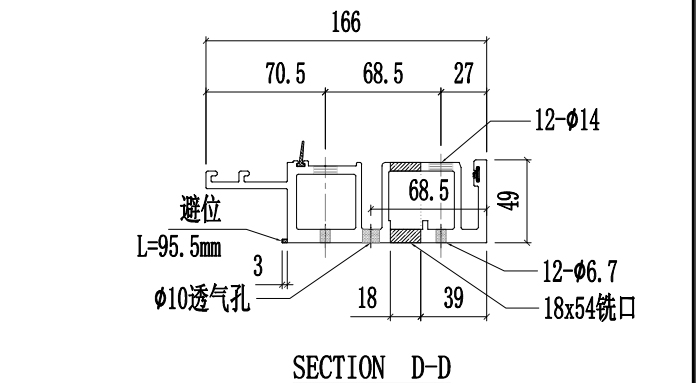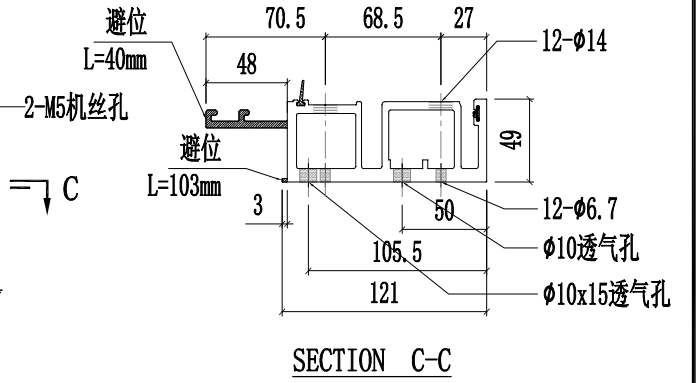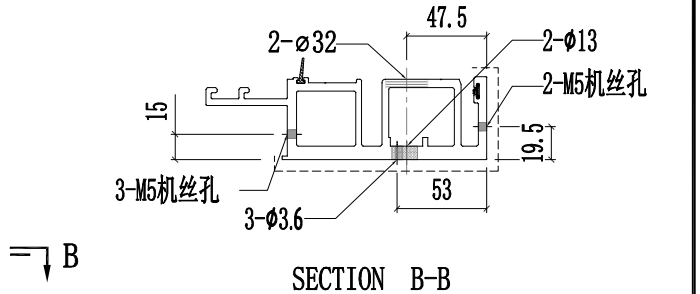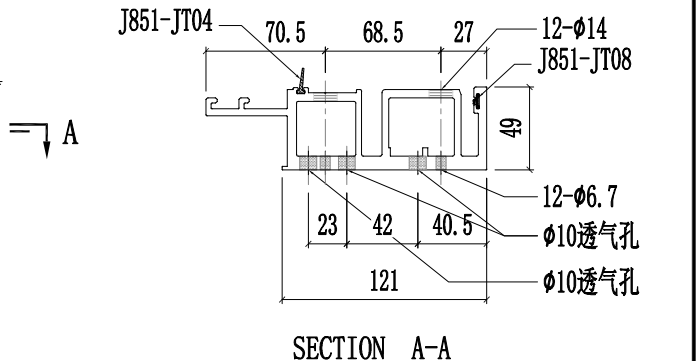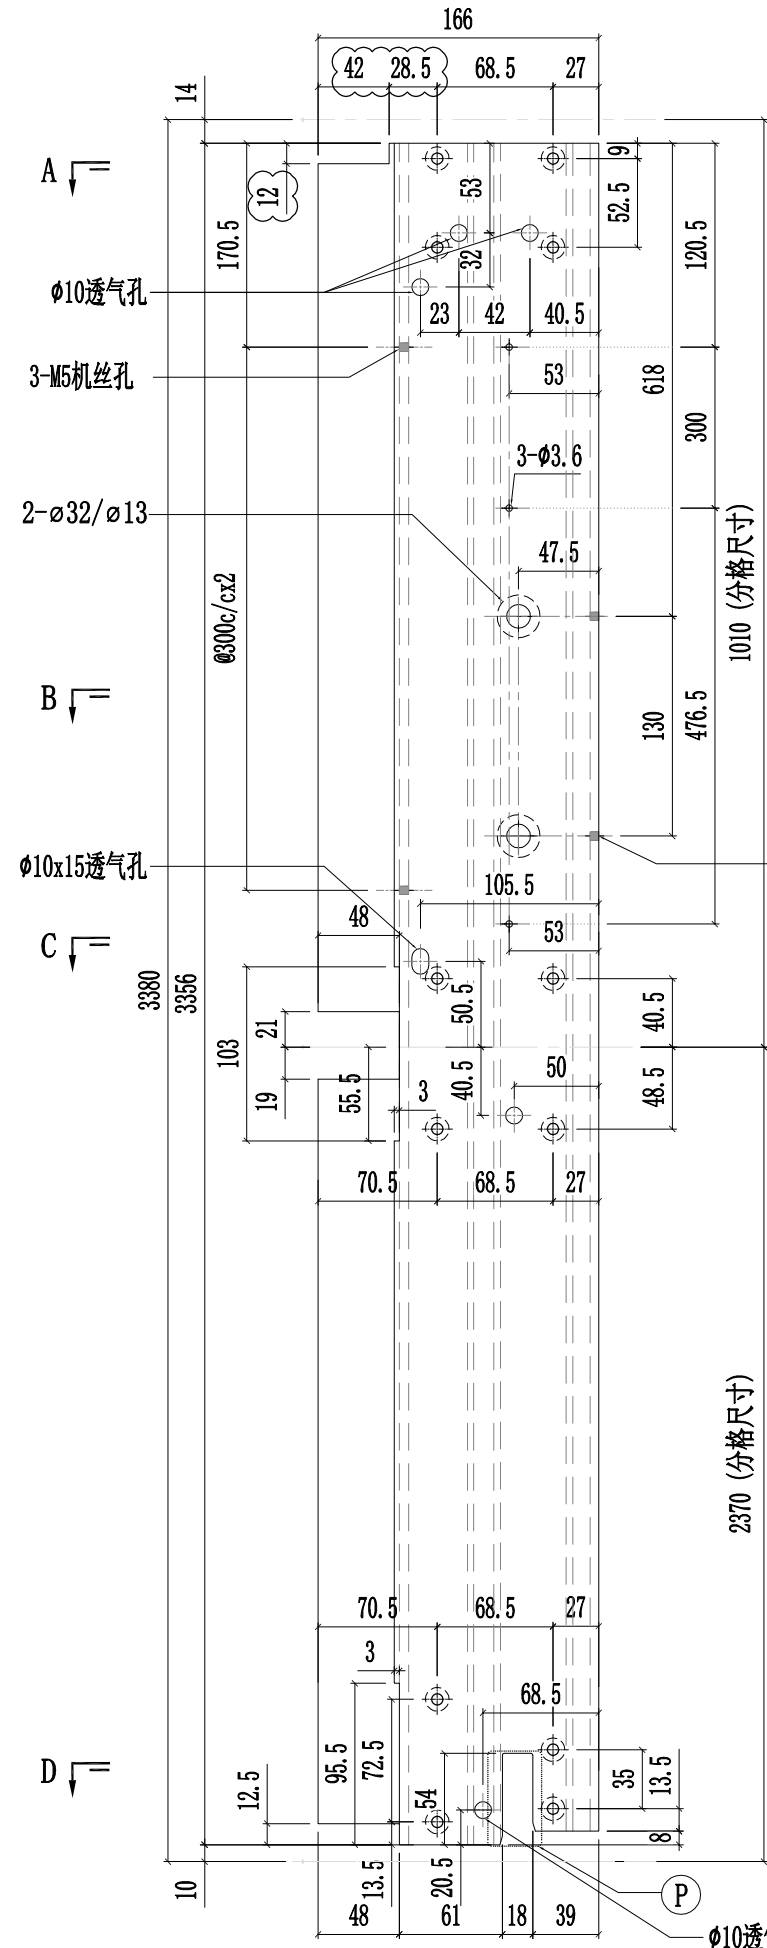

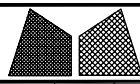


美特铝质有限公司
MIDI Aluminium Fabricator Ltd.


工程號	J857	類別		物料號	-	
地盘	啟德6552	制圖	陈梓豪	20220211	圖號	X86049-P06
修改	A B C	採用	工廠	✓	地盤	-
日期	03.16 04.26 05.09	材料颜色	AL2:ECX3X10063S-XF1	图纸名称	铝料加工图	
		材料	X86049	復核	練松文	20220213
				批准	林仁安	20220215
					數量	-
					單件重量	- (KG)

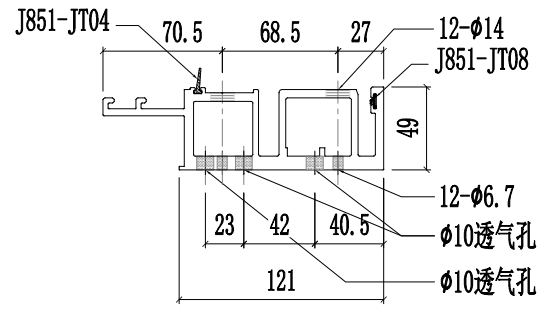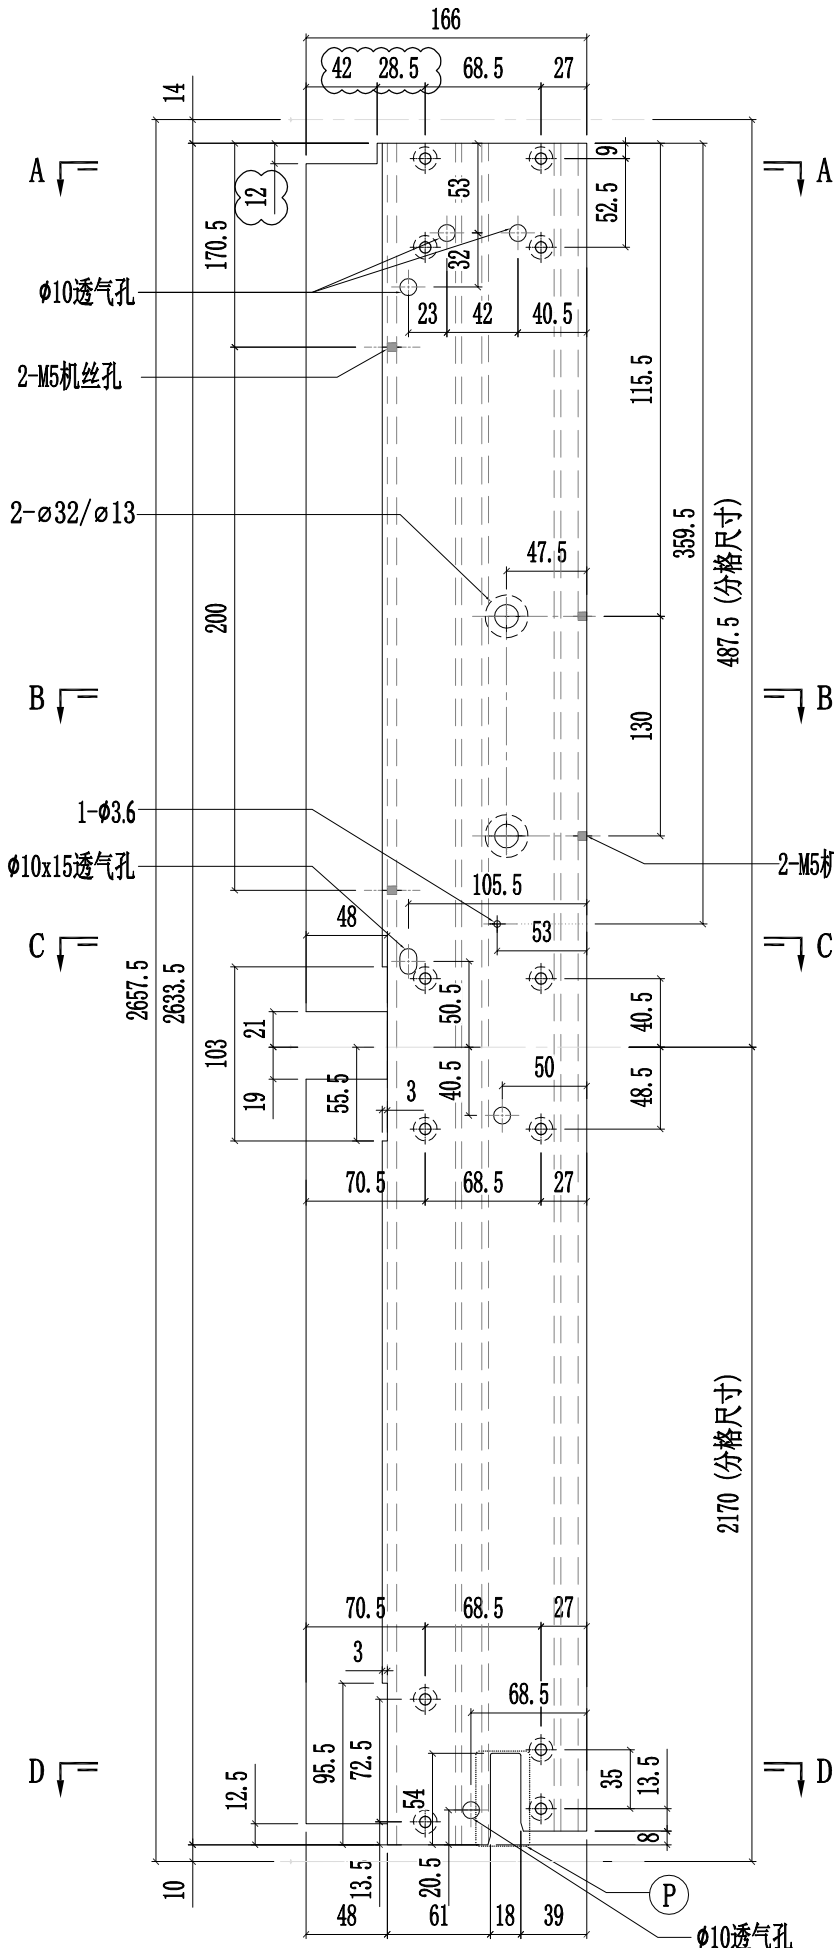


SECTION A-A

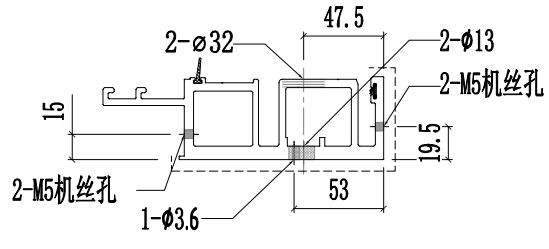


SECTION B-B

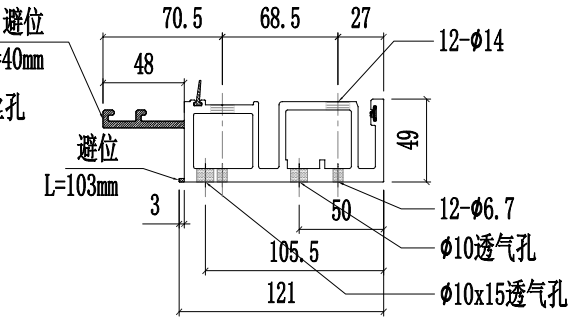


SECTION C-C

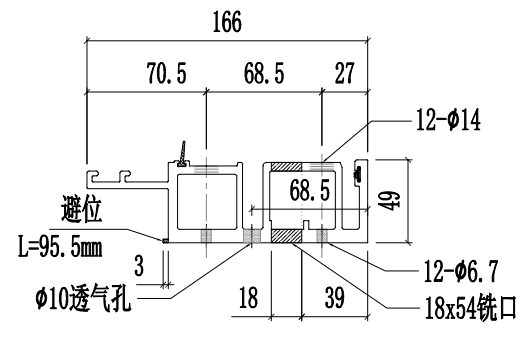

SECTION D-D


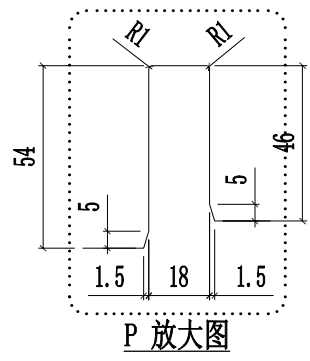


P 放大图

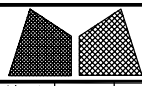


美特鋁質有限公司
MIDI Aluminium Fabricator Ltd.


工程號	J857	類別		物料號	-						
地盘	啟德6552	制圖	陈梓豪	20220211	圖號	X86049-P08					
修改	A B C	採用	工廠	✓	地盘	-					
日期	03.16 04.26 05.09	材料颜色	AL2:ECX3X10063S-XF1	材料	X86049	批准	林仁安	20220215	單件重量	-	(KG)
图纸名称	铝料加工图		復核	練松文	20220213	數量	-				

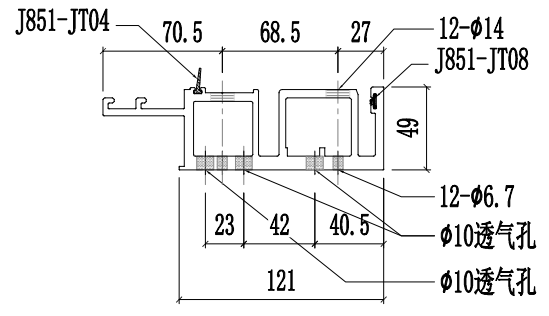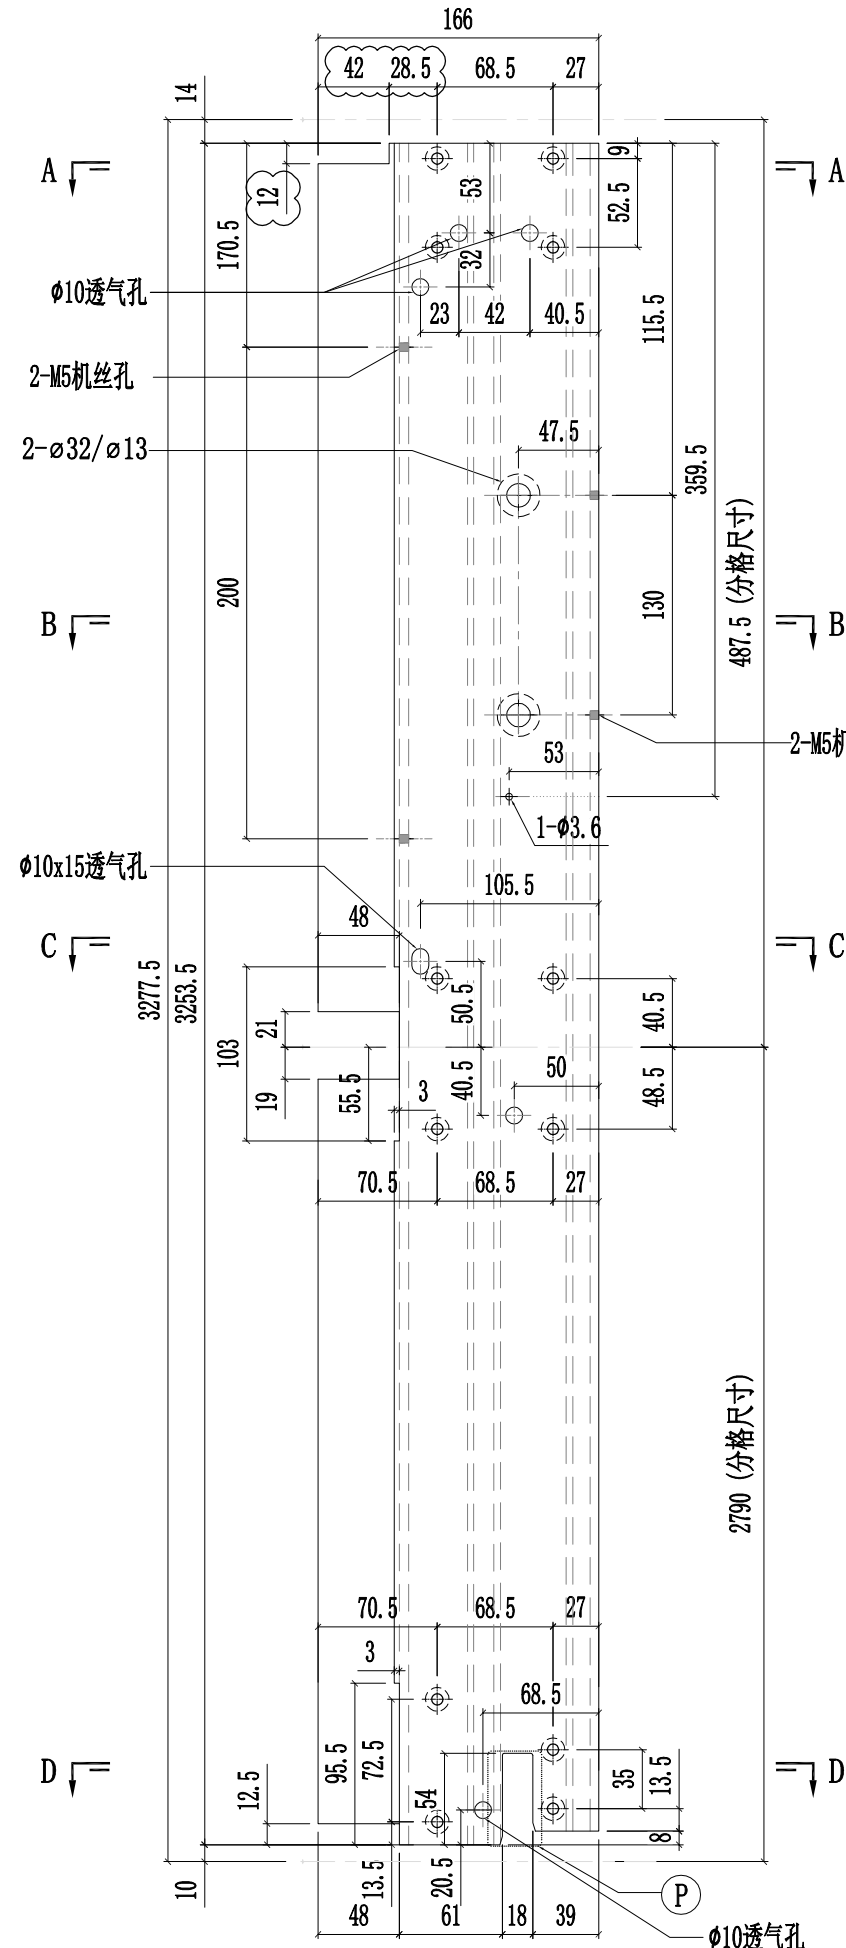


SECTION A-A

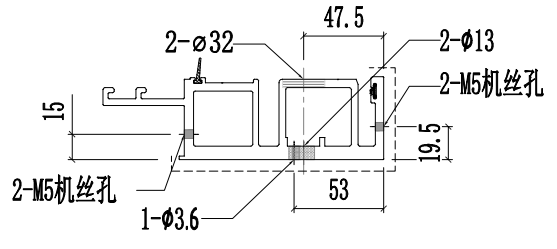


SECTION B-B

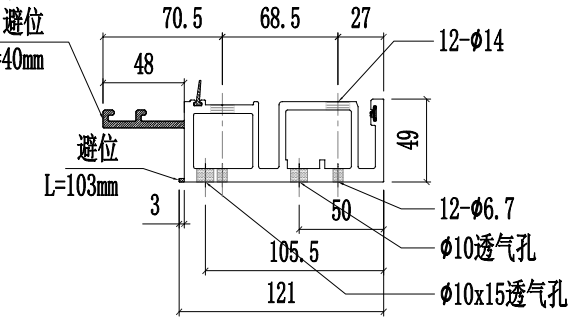


SECTION C-C

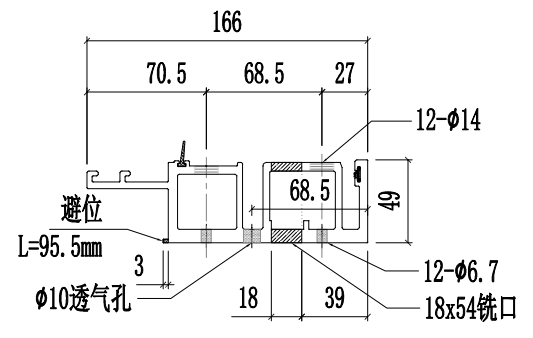

SECTION D-D






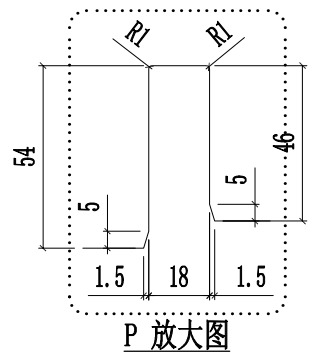



P 放大图

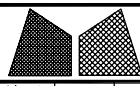

美特铝质有限公司
MIDI Aluminium Fabricator Ltd.


工程號	J857	類別		物料號	-		
地盘	啟德6552	制圖	陈梓豪	20220211	圖號	X86049-P15	
修改	A B D	採用	工廠	✓	地盤	-	
日期	03.16 03.30 05.09	材料颜色	AL2:ECK3X10063S-XF1	材料	X86049	批准	林仁安 20220215
图纸名称	铝料加工图	復核	練松文	20220213	數量	-	
		單件重量	-	(KG)			

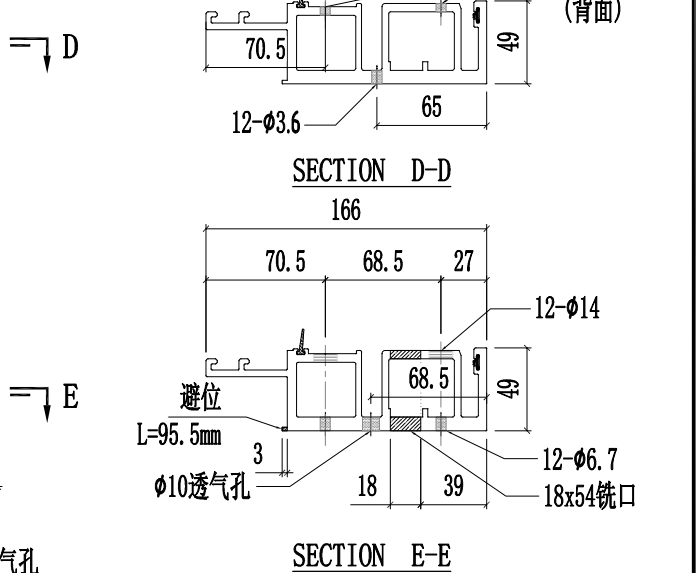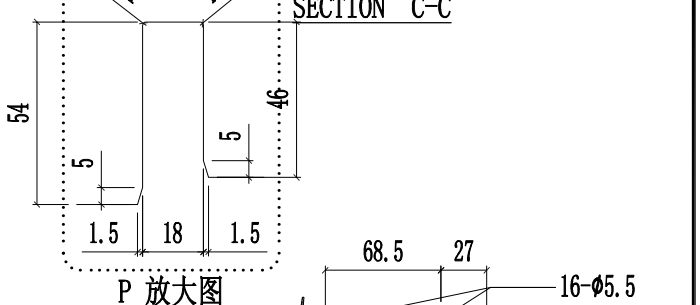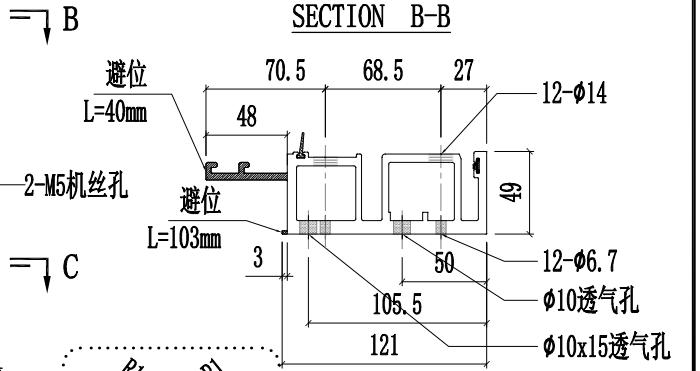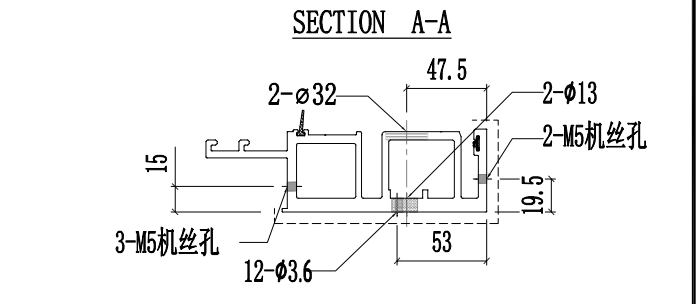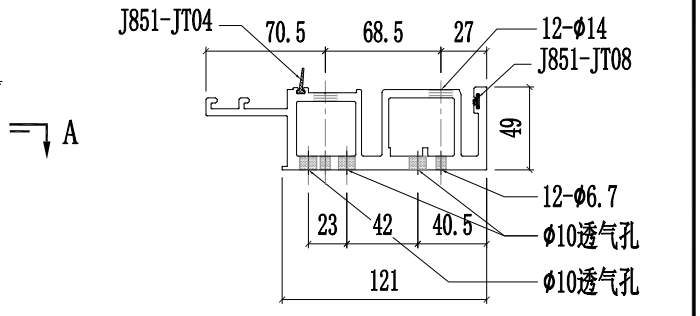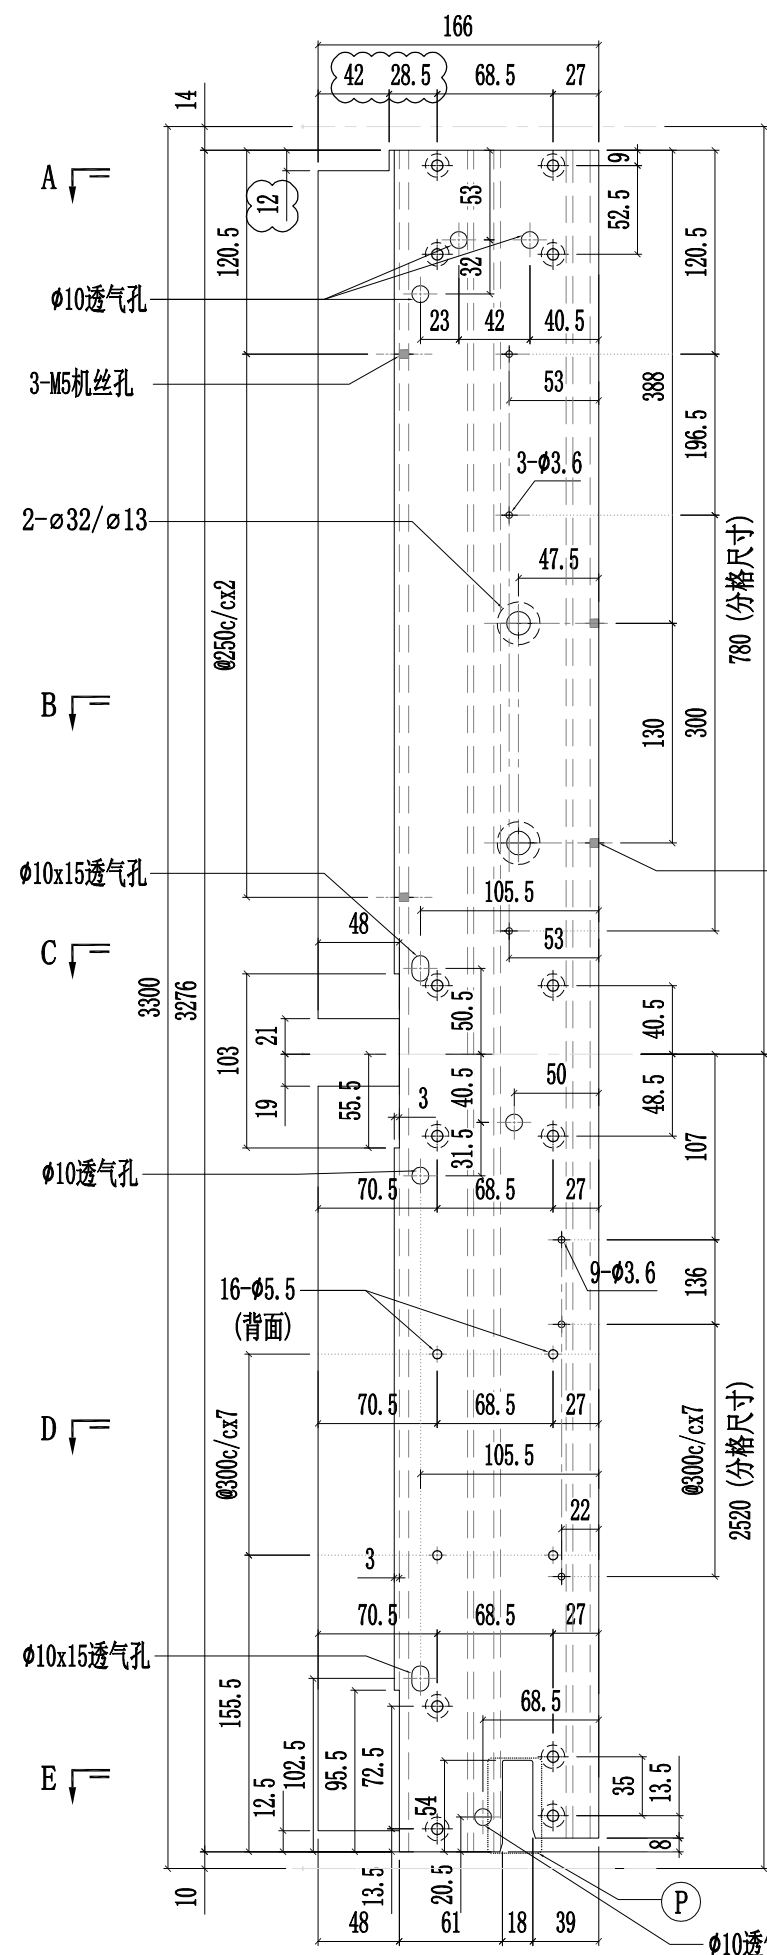


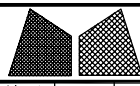

美特铝质有限公司
MIDI Aluminium Fabricator Ltd.


工程號	J857	類別		物料號	-					
地盘	啟德6552	制圖	陈梓豪	20220211	圖號	X86056-P01				
修改	A B D	採用	工廠	✓	地盤	-				
日期	03.16 04.26 05.09	材料颜色	AL2: ECK3X10063S-XF1	图纸名称	铝料加工图	復核	練松文	20220213	數量	-
				材料	X86056	批准	林仁安	20220215	單件重量	- (KG)

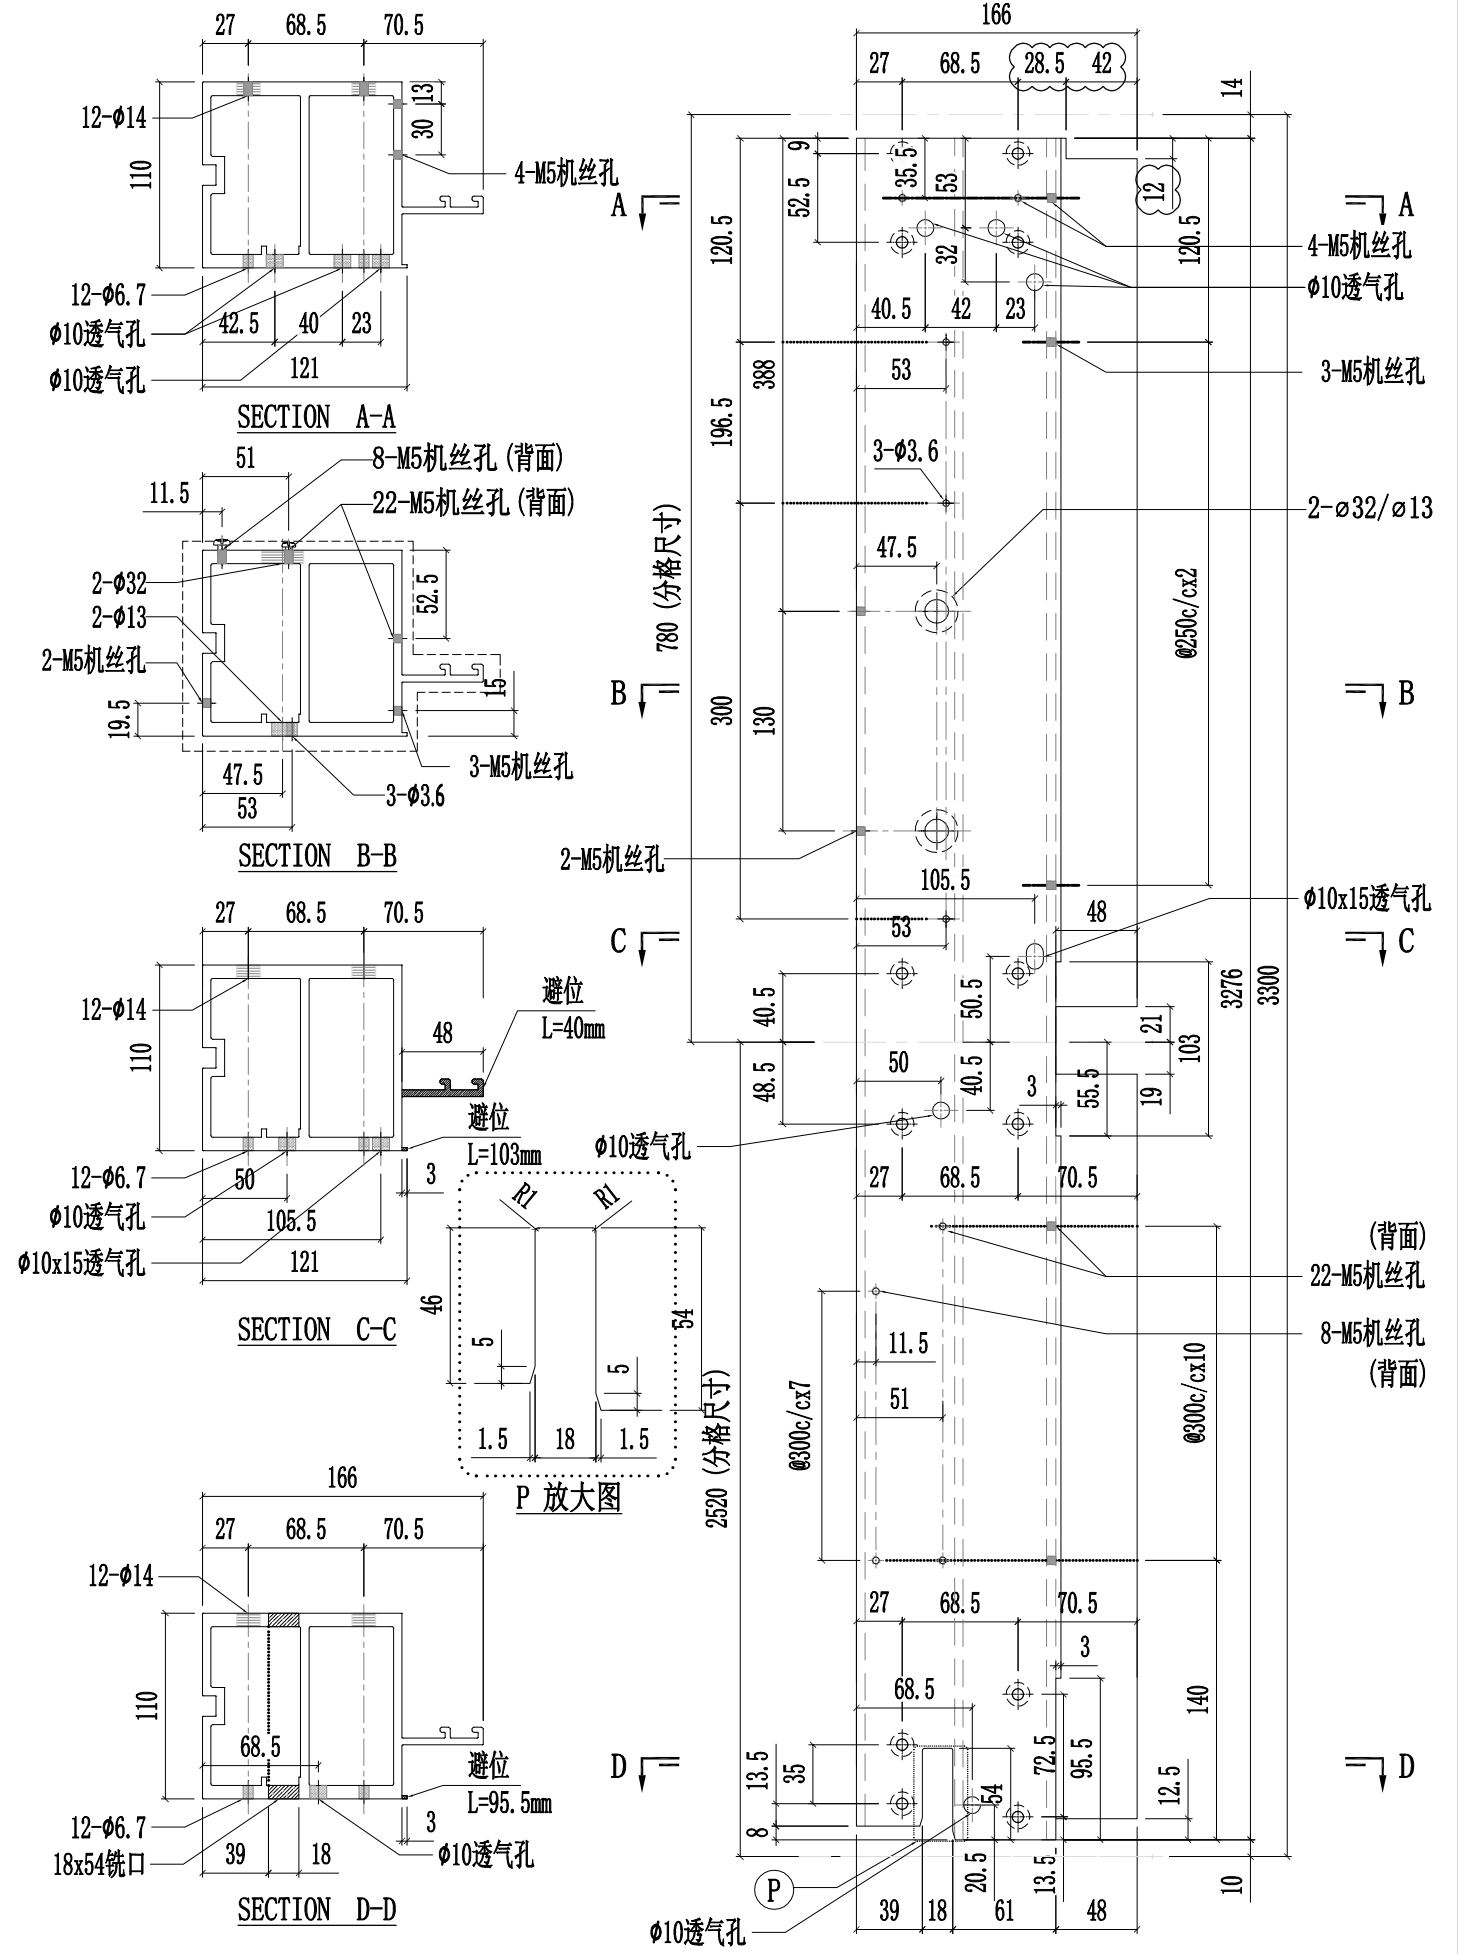


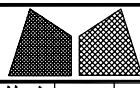

美特铝质有限公司
MIDI Aluminium Fabricator Ltd.

工程號	J857	類別		物料號	-		
地盘	啟德6552	制圖	陈梓豪	20220211	圖號	X86056-P02	
修改	A B D	採用	工廠	✓	地盤	-	
日期	03.16 04.26 05.09	材料颜色	AL2: ECK3X10063S-XF1	材料	X86056	批准	林仁安 20220215
图纸名称	铝料加工图	復核	練松文	20220213	數量	-	
					單件重量	- (KG)	






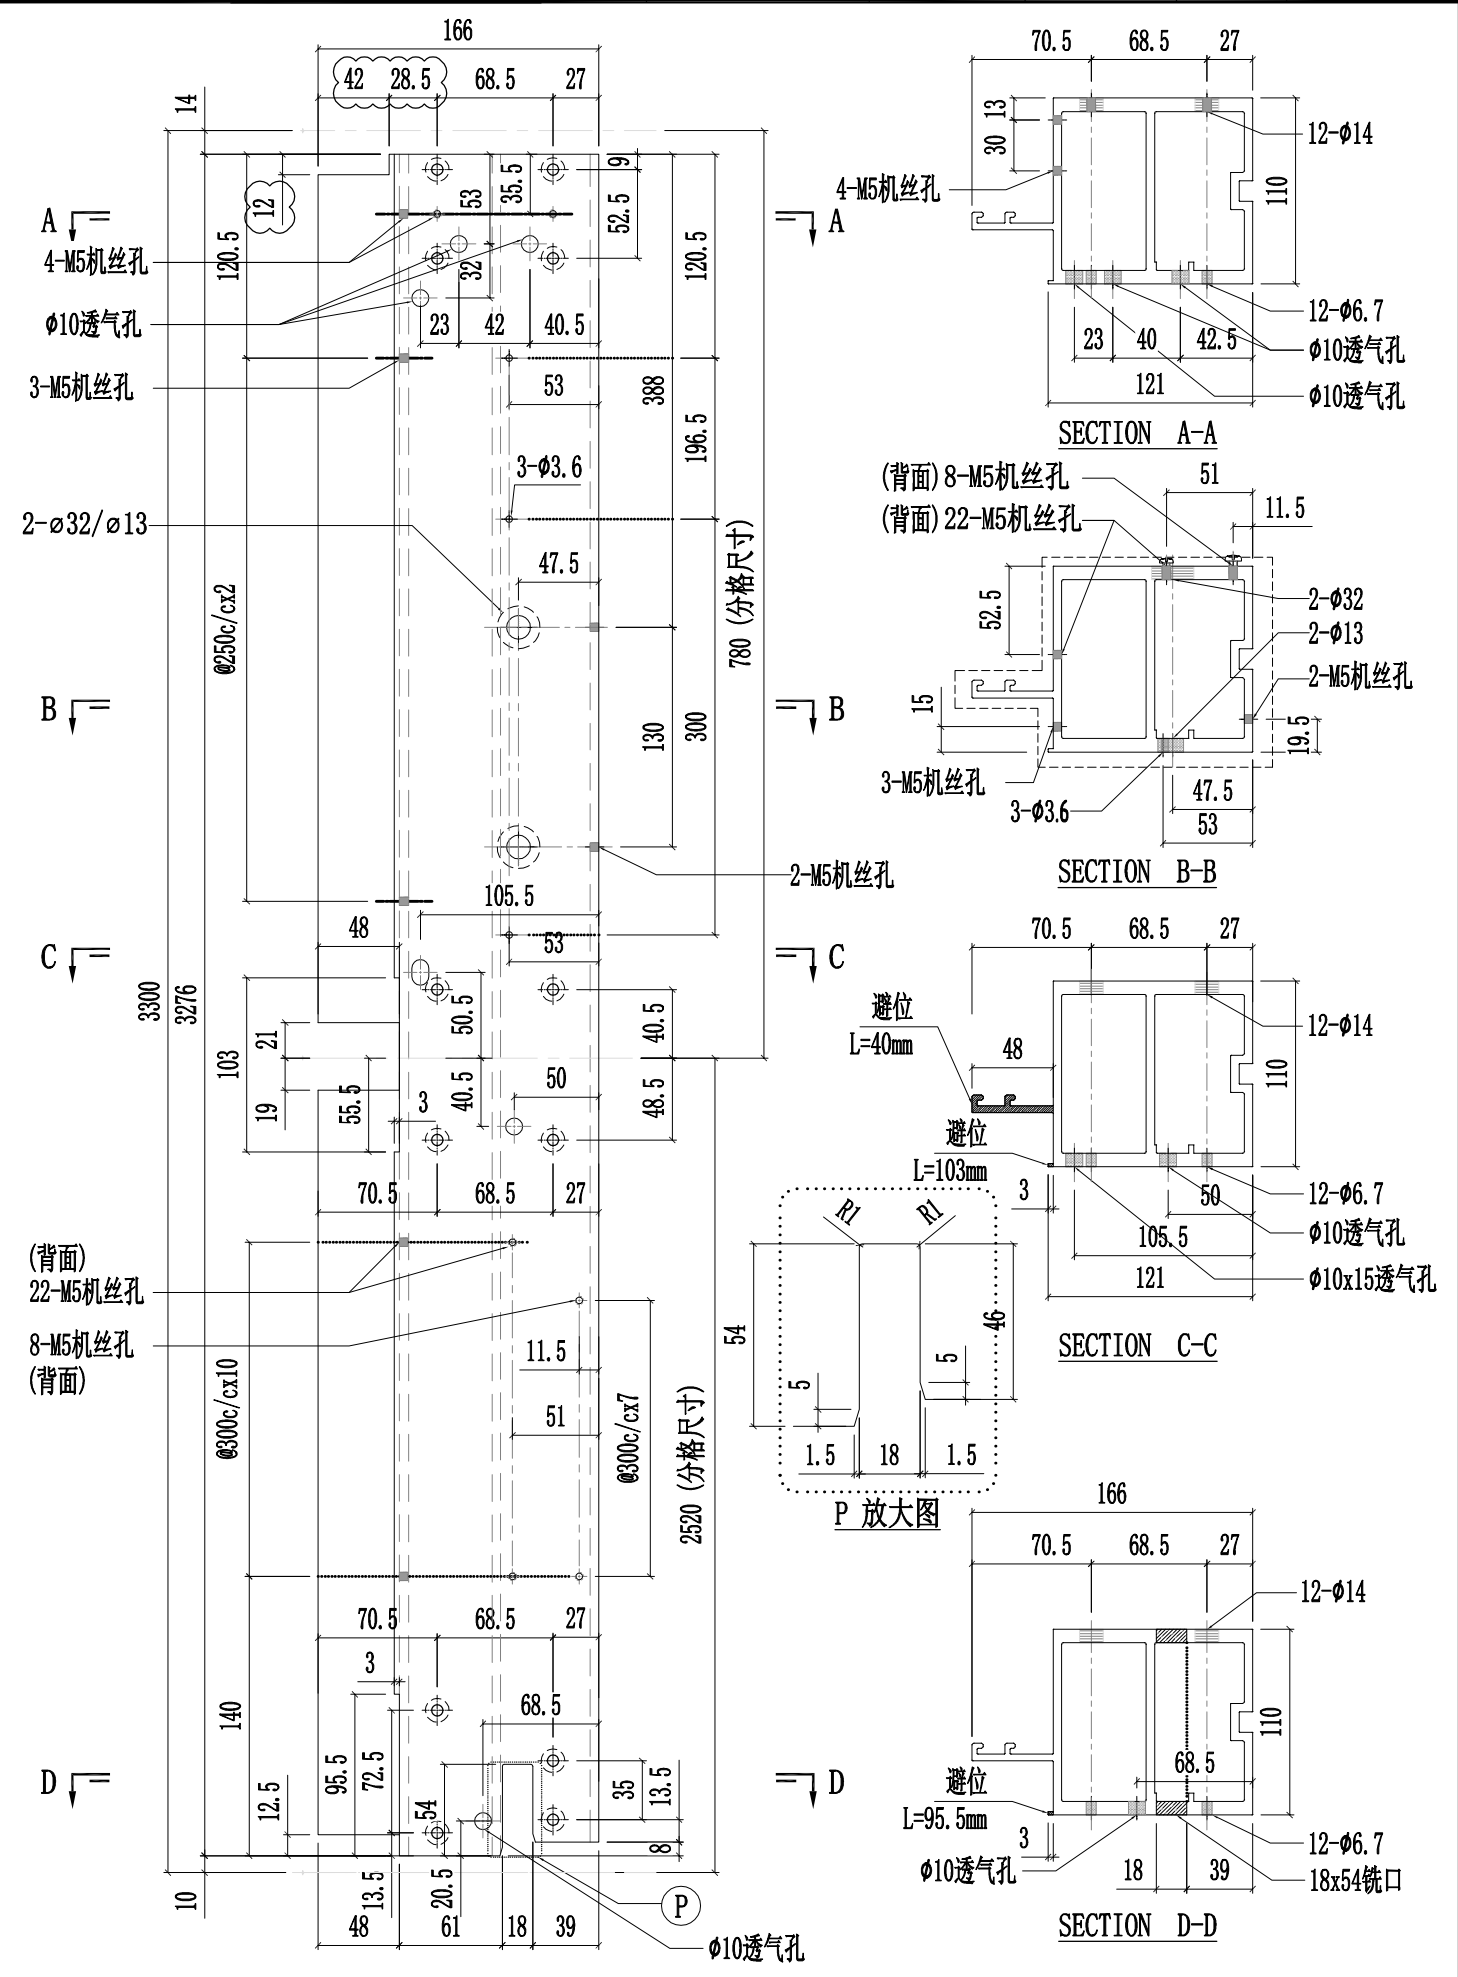


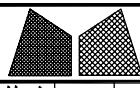


美特鋁質有限公司
MIDI Aluminium Fabricator Ltd.



工程號	J857	類別		物料號	-						
地盘	啟德6552	制圖	陈梓豪	20220211	圖號	X86056-P03					
修改	A B D	採用	工廠	✓	地盤	-					
日期	03.16 04.26 05.09	材料颜色	AL2:ECK3X10063S-XF1	材料	X86056	批准	林仁安	20220215	單件重量	-	(KG)

第1页/共2页

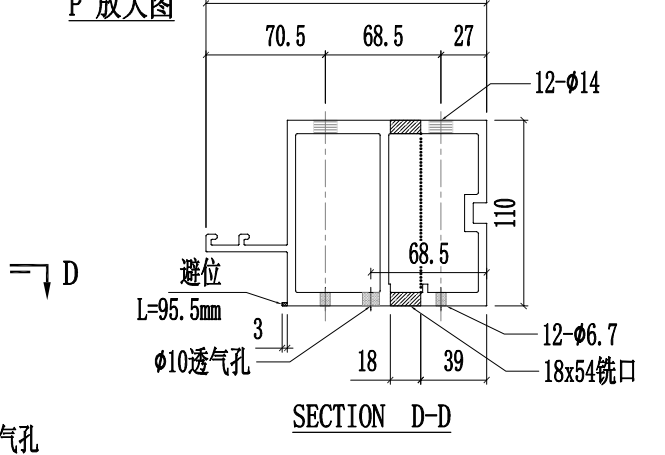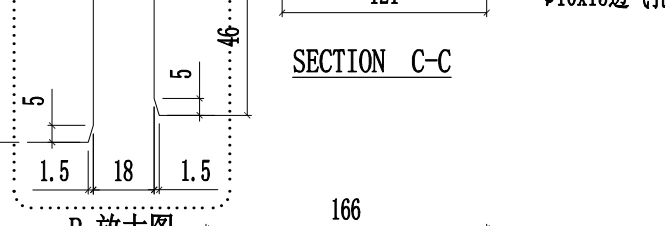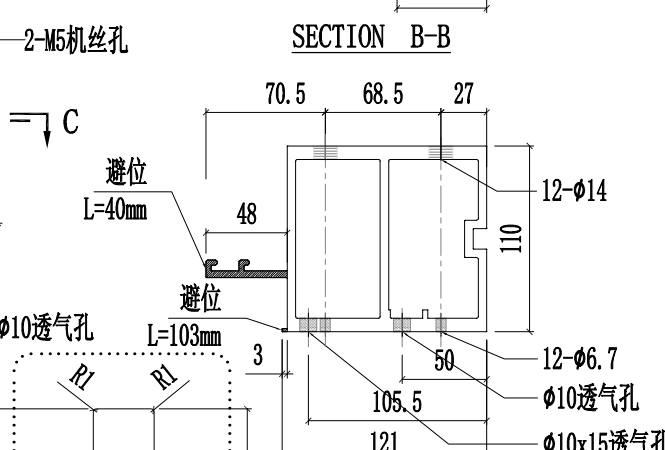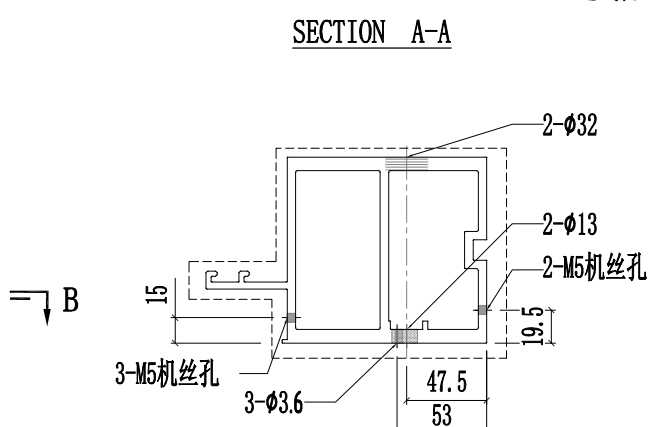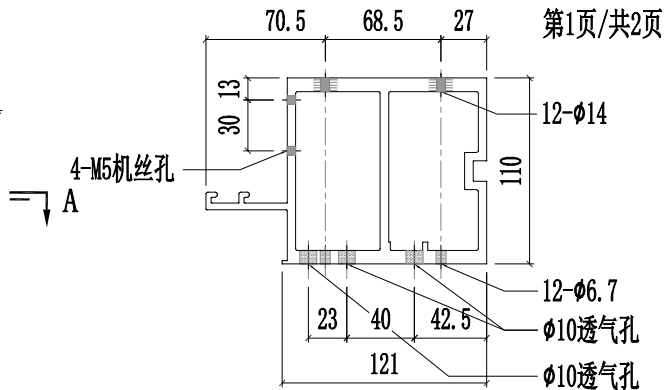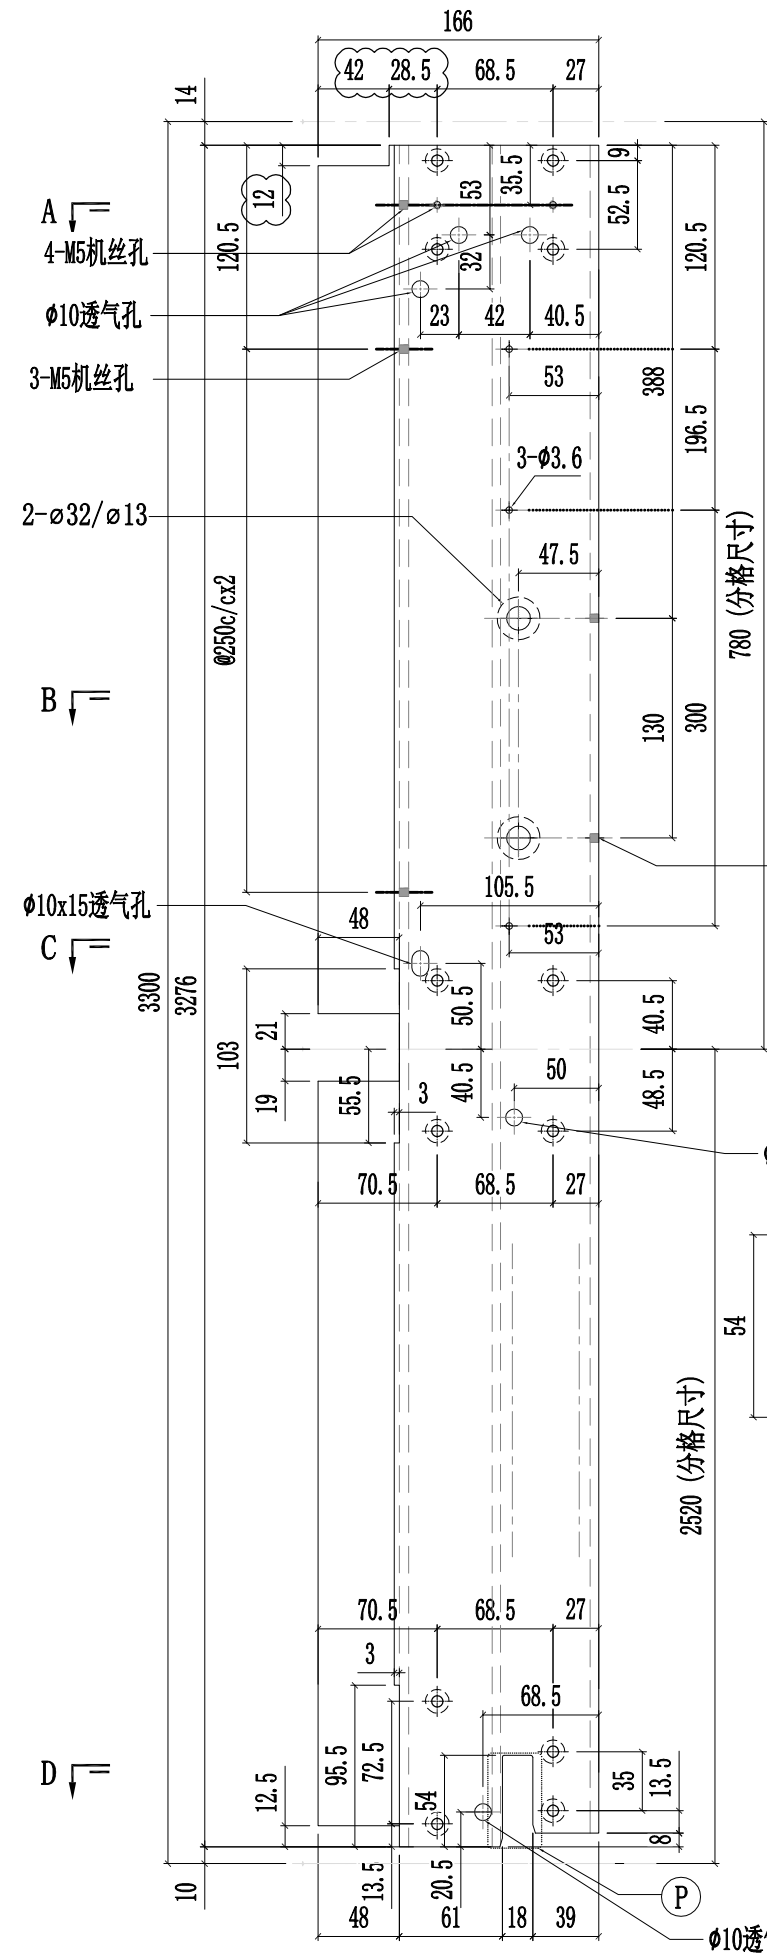


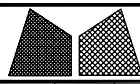


工程號	J857	類別		物料號	-			
地盘	啟德6552	制圖	陈梓豪	20220211	圖號	X86056-P03		
修改	A	B		復核	練松文	20220213	數量	-
日期	03.16	05.09		批准	林仁安	20220215	單件重量	- (KG)
採用	工廠	✓	地盤	-	图纸名称	铝料加工图	材料	X86056
材料颜色	AL2:ECX3X10063S-XF1							

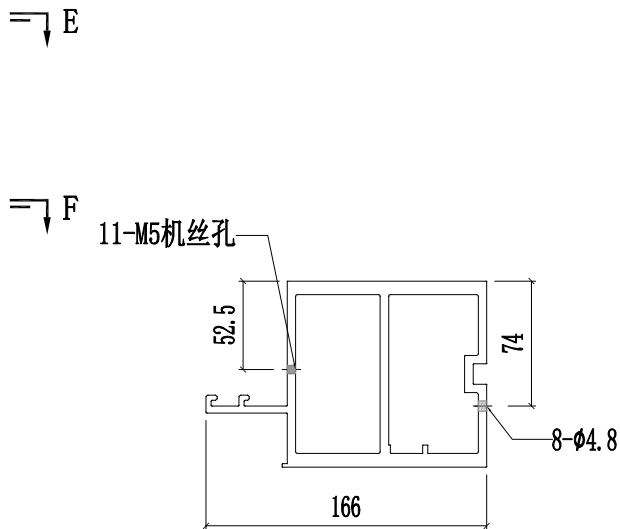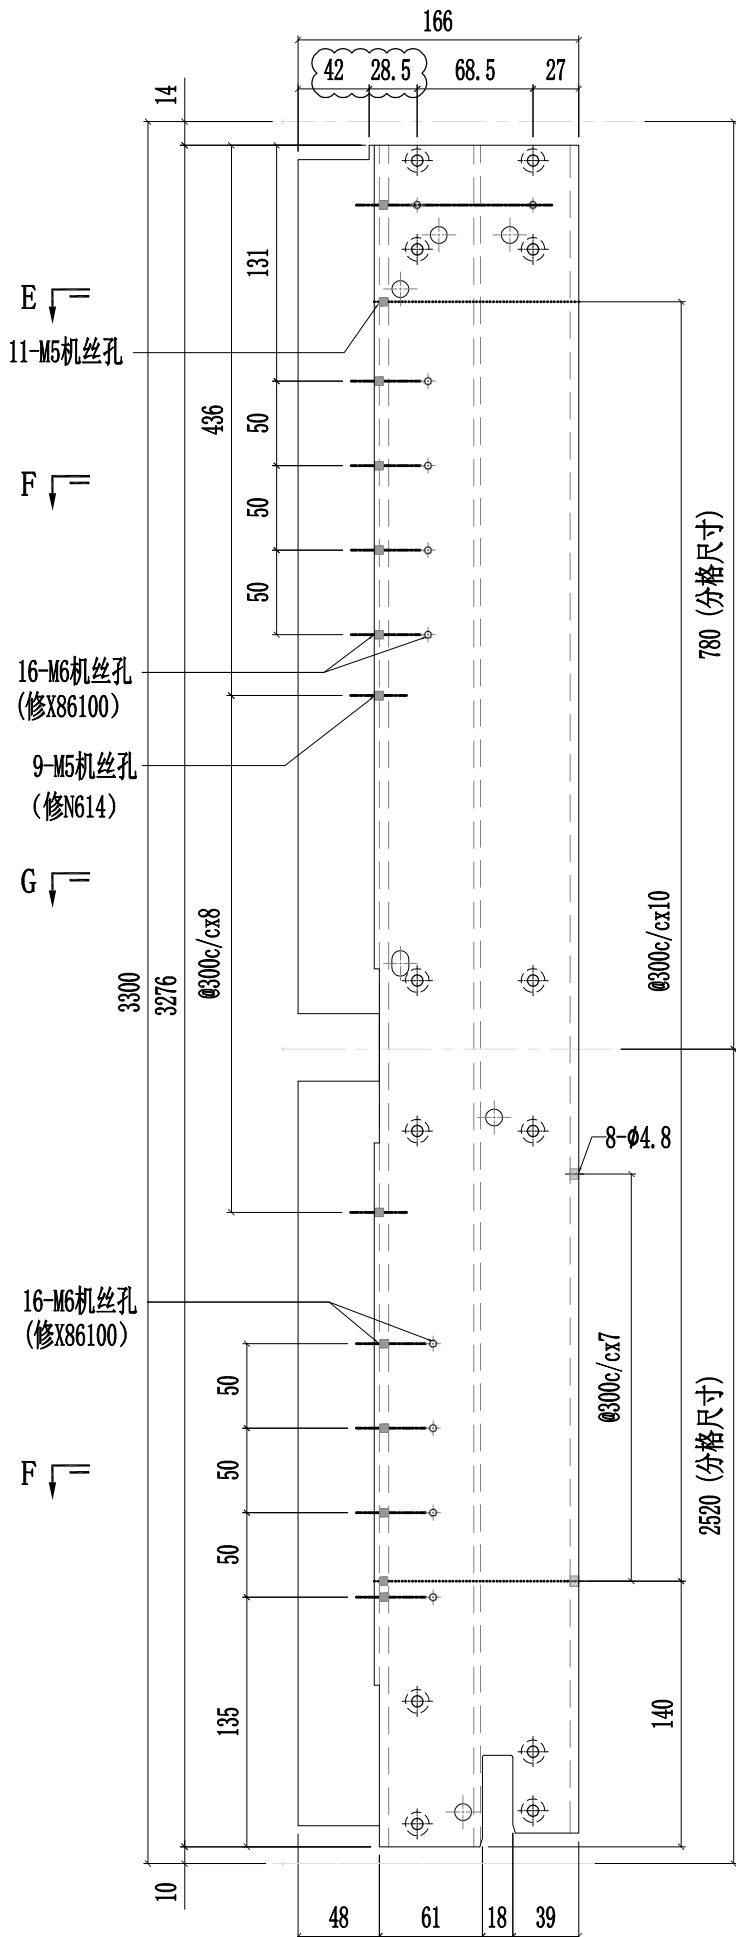


SECTION E-E

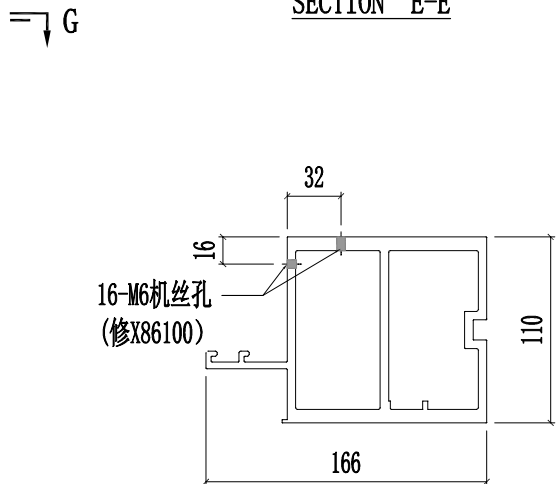

SECTION F-F

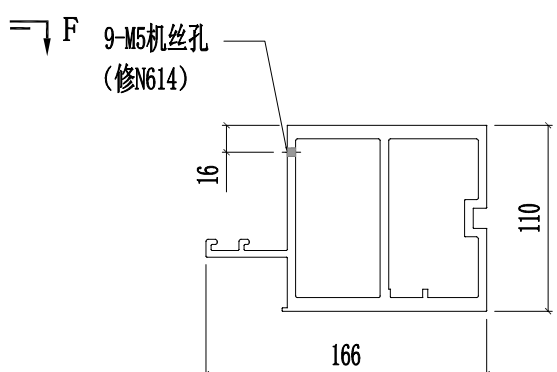


SECTION G-G

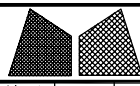


美特铝质有限公司
MIDI Aluminium Fabricator Ltd.

工程號	J857	類別		物料號	-			
地盘	啟德6552	制圖	陈梓豪	20220211	圖號	X86056-P04		
修改	A B D	採用	工廠	✓	地盘	-		
日期	03.16 04.26 05.09	材料颜色	AL2: ECK3X10063S-XF1	图纸名称	铝料加工图	數量	-	
		材料	X86056	復核	練松文	20220213	單件重量	- (KG)
				批准	林仁安	20220215		

第1页/共2页




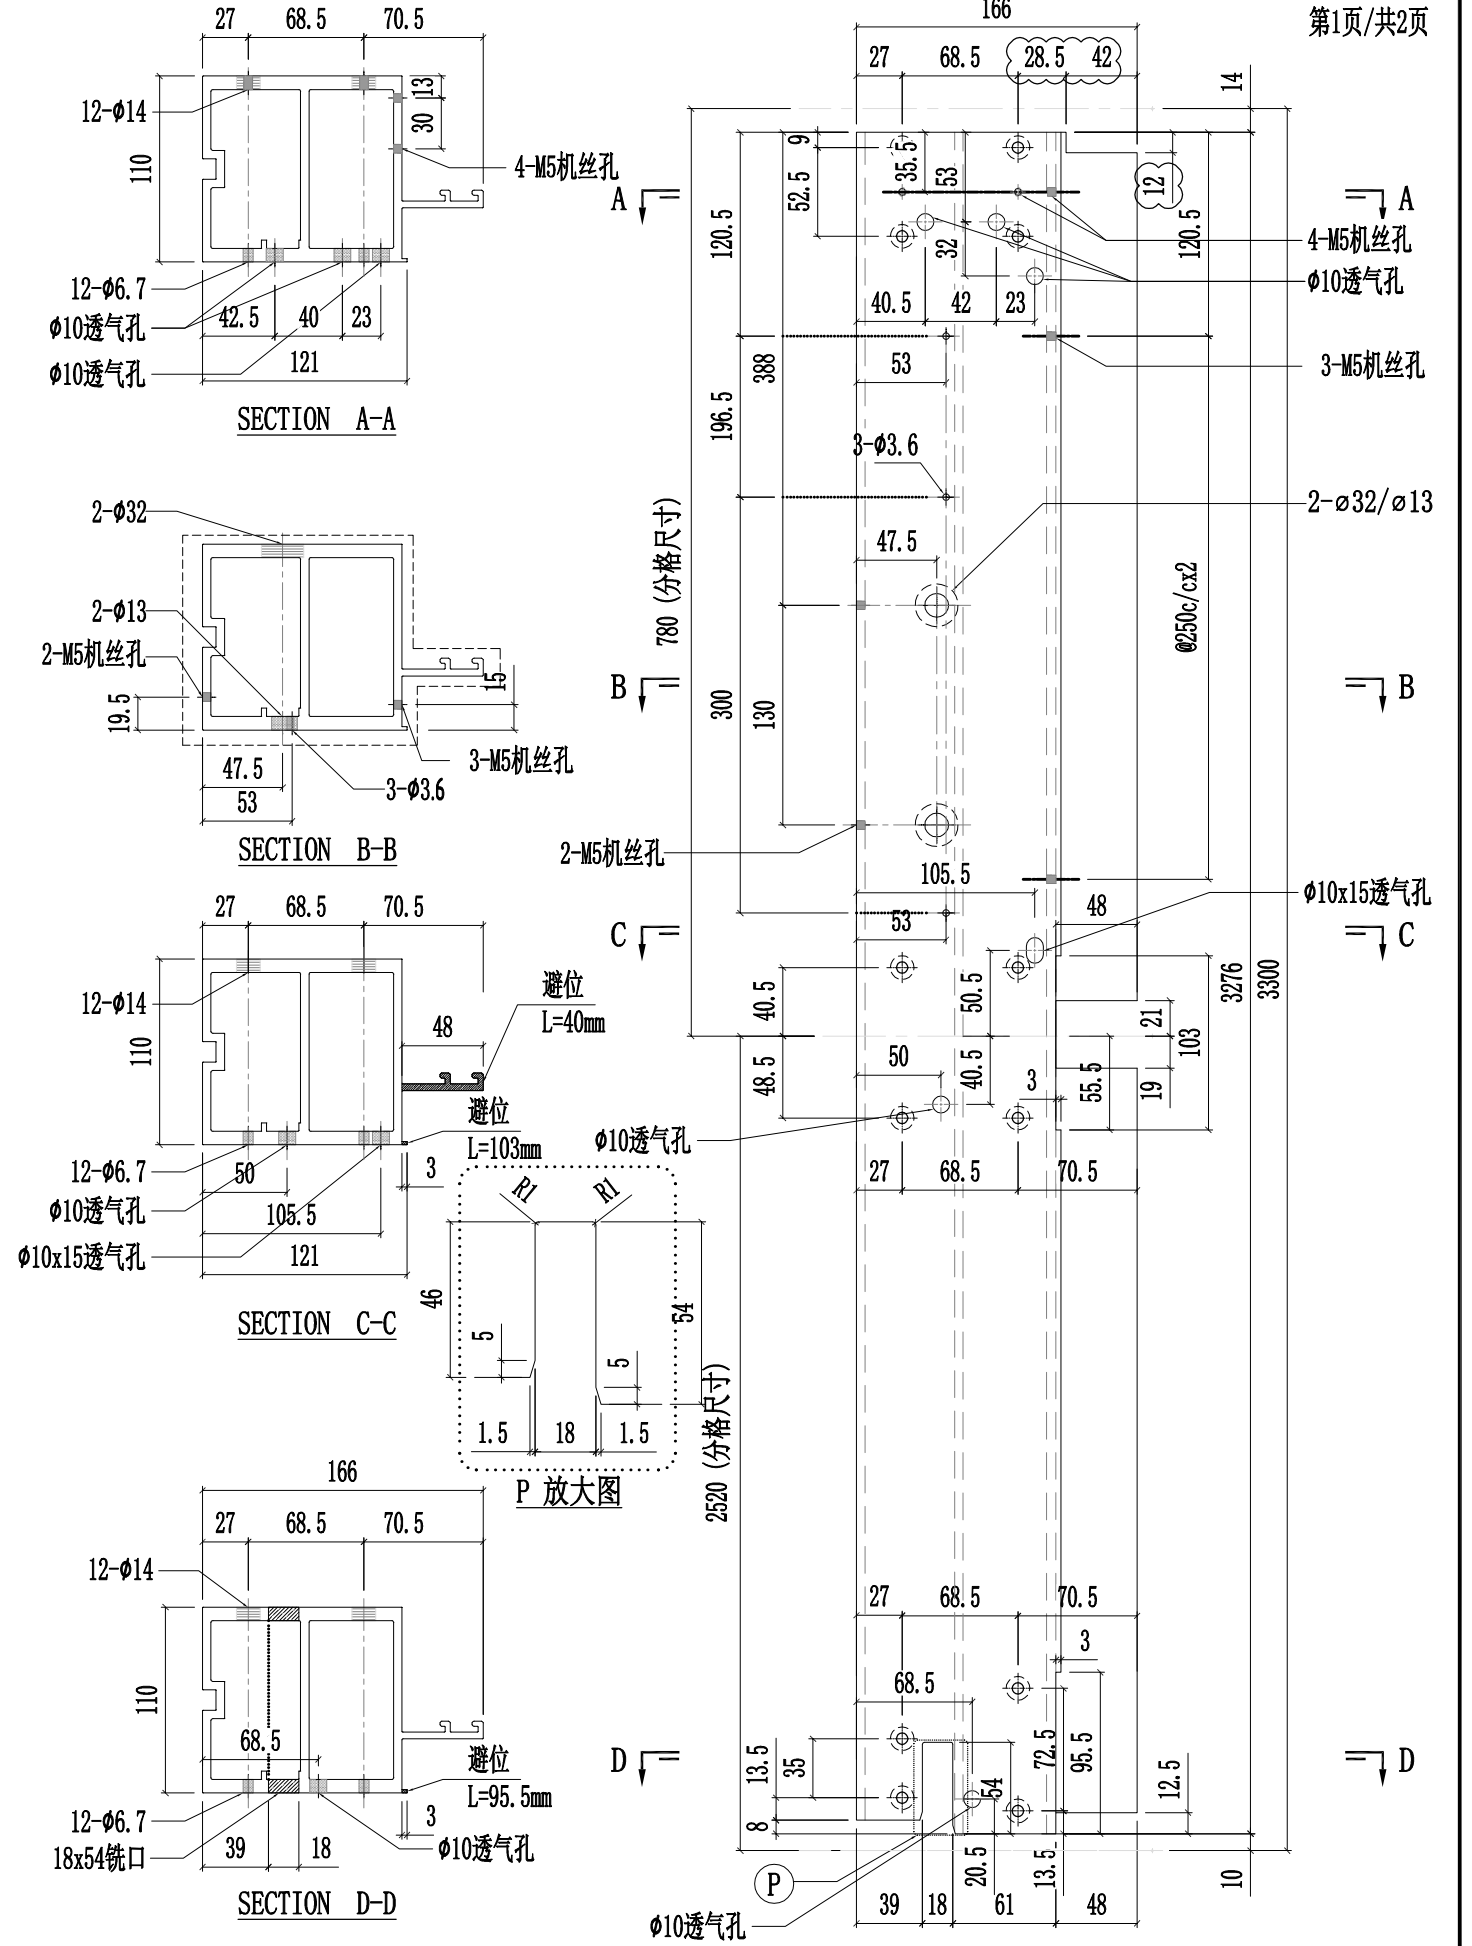


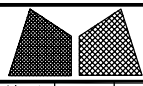


美特鋁質有限公司
MIDI Aluminium Fabricator Ltd.

工程號	J857	類別		物料號	-			
地盘	啟德6552	制圖	陈梓豪	20220211	圖號	X86056-P04		
修改	A	B	採用	工廠	✓	地盘	-	
日期	03.16	05.09	材料颜色	AL2:ECK3X10063S-XF1	图纸名称	铝料加工图	數量	-
					材料	X86056	批准	林仁安 20220215
							單件重量	- (KG)


第2页/共2页

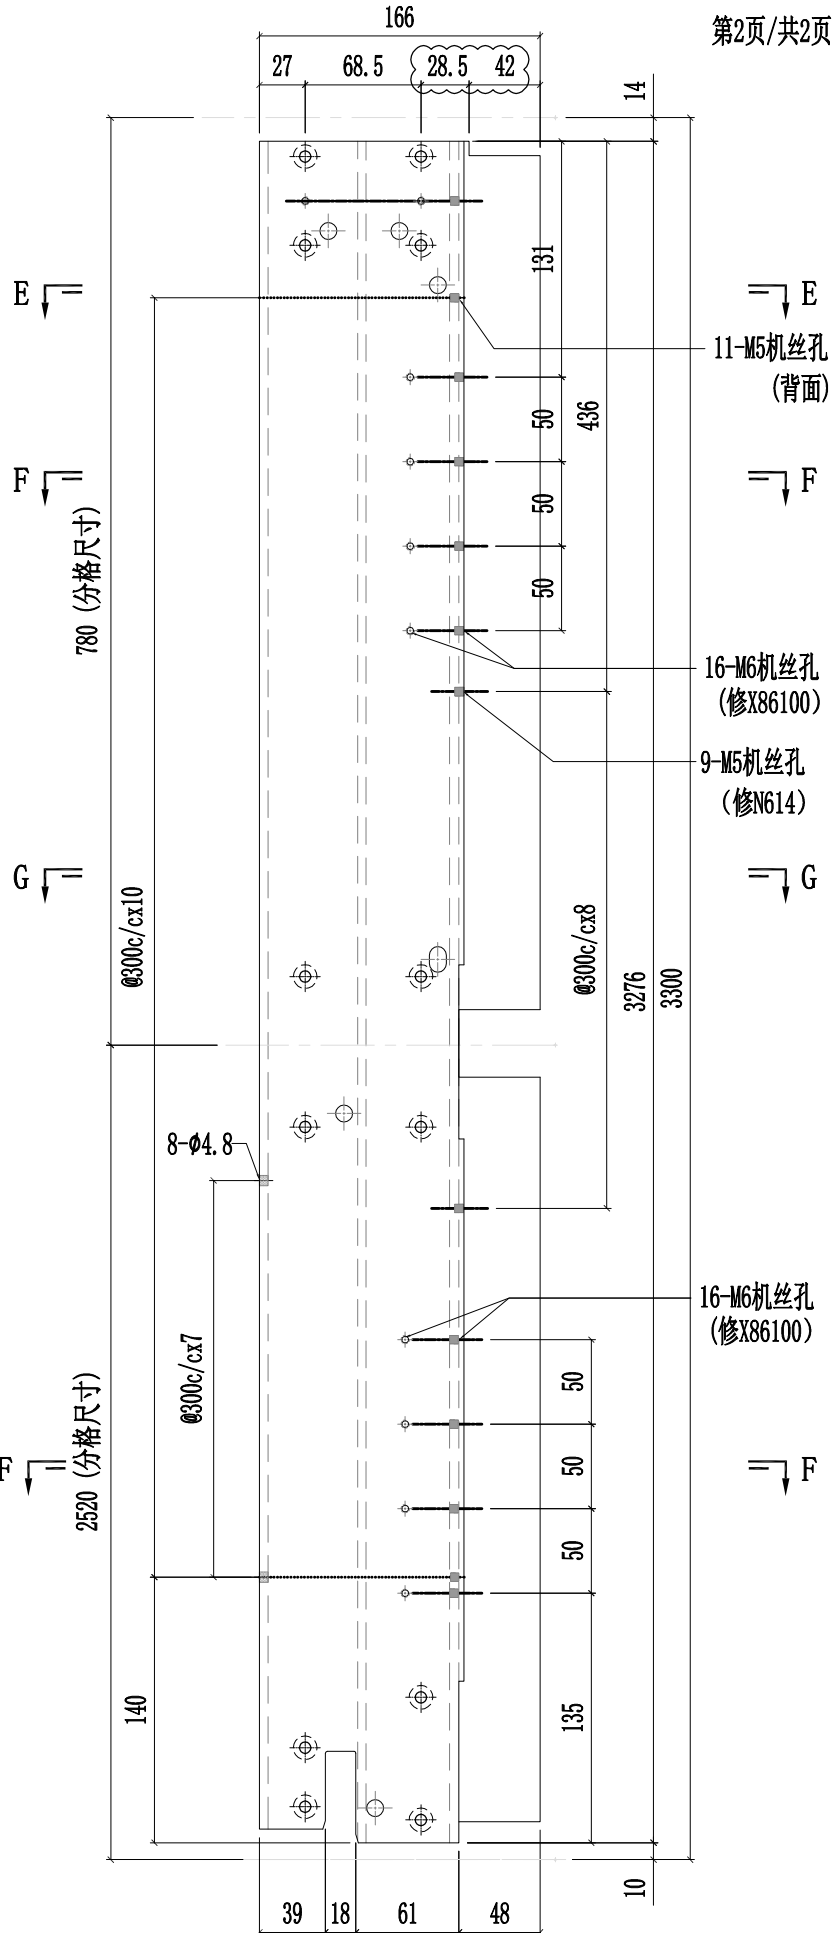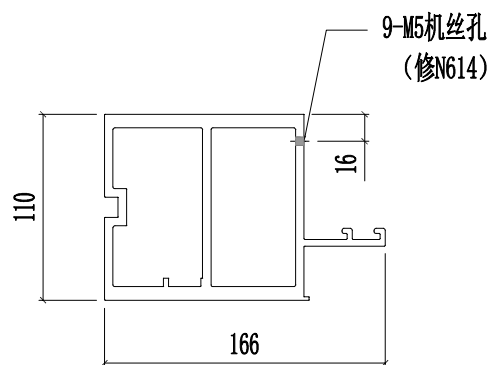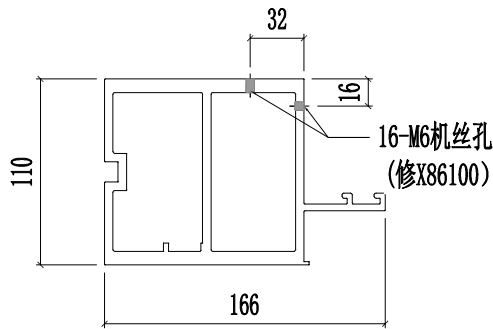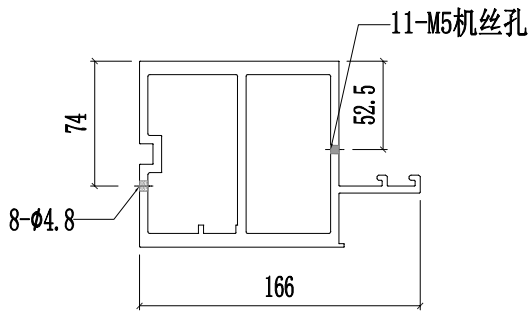


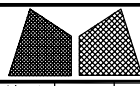

美特铝质有限公司
MIDI Aluminium Fabricator Ltd.


工程號	J857	類別		物料號	-		
地盘	啟德6552	制圖	陈梓豪	20220211	圖號	X86056-P05	
修改	A B D	採用	工廠	✓	地盤	-	
日期	03.16 04.26 05.09	材料颜色	AL2:ECX3X10063S-XF1	材料	X86056	批准	林仁安 20220215
图纸名称	铝料加工图	復核	練松文	20220213	數量	-	
					單件重量	- (KG)	

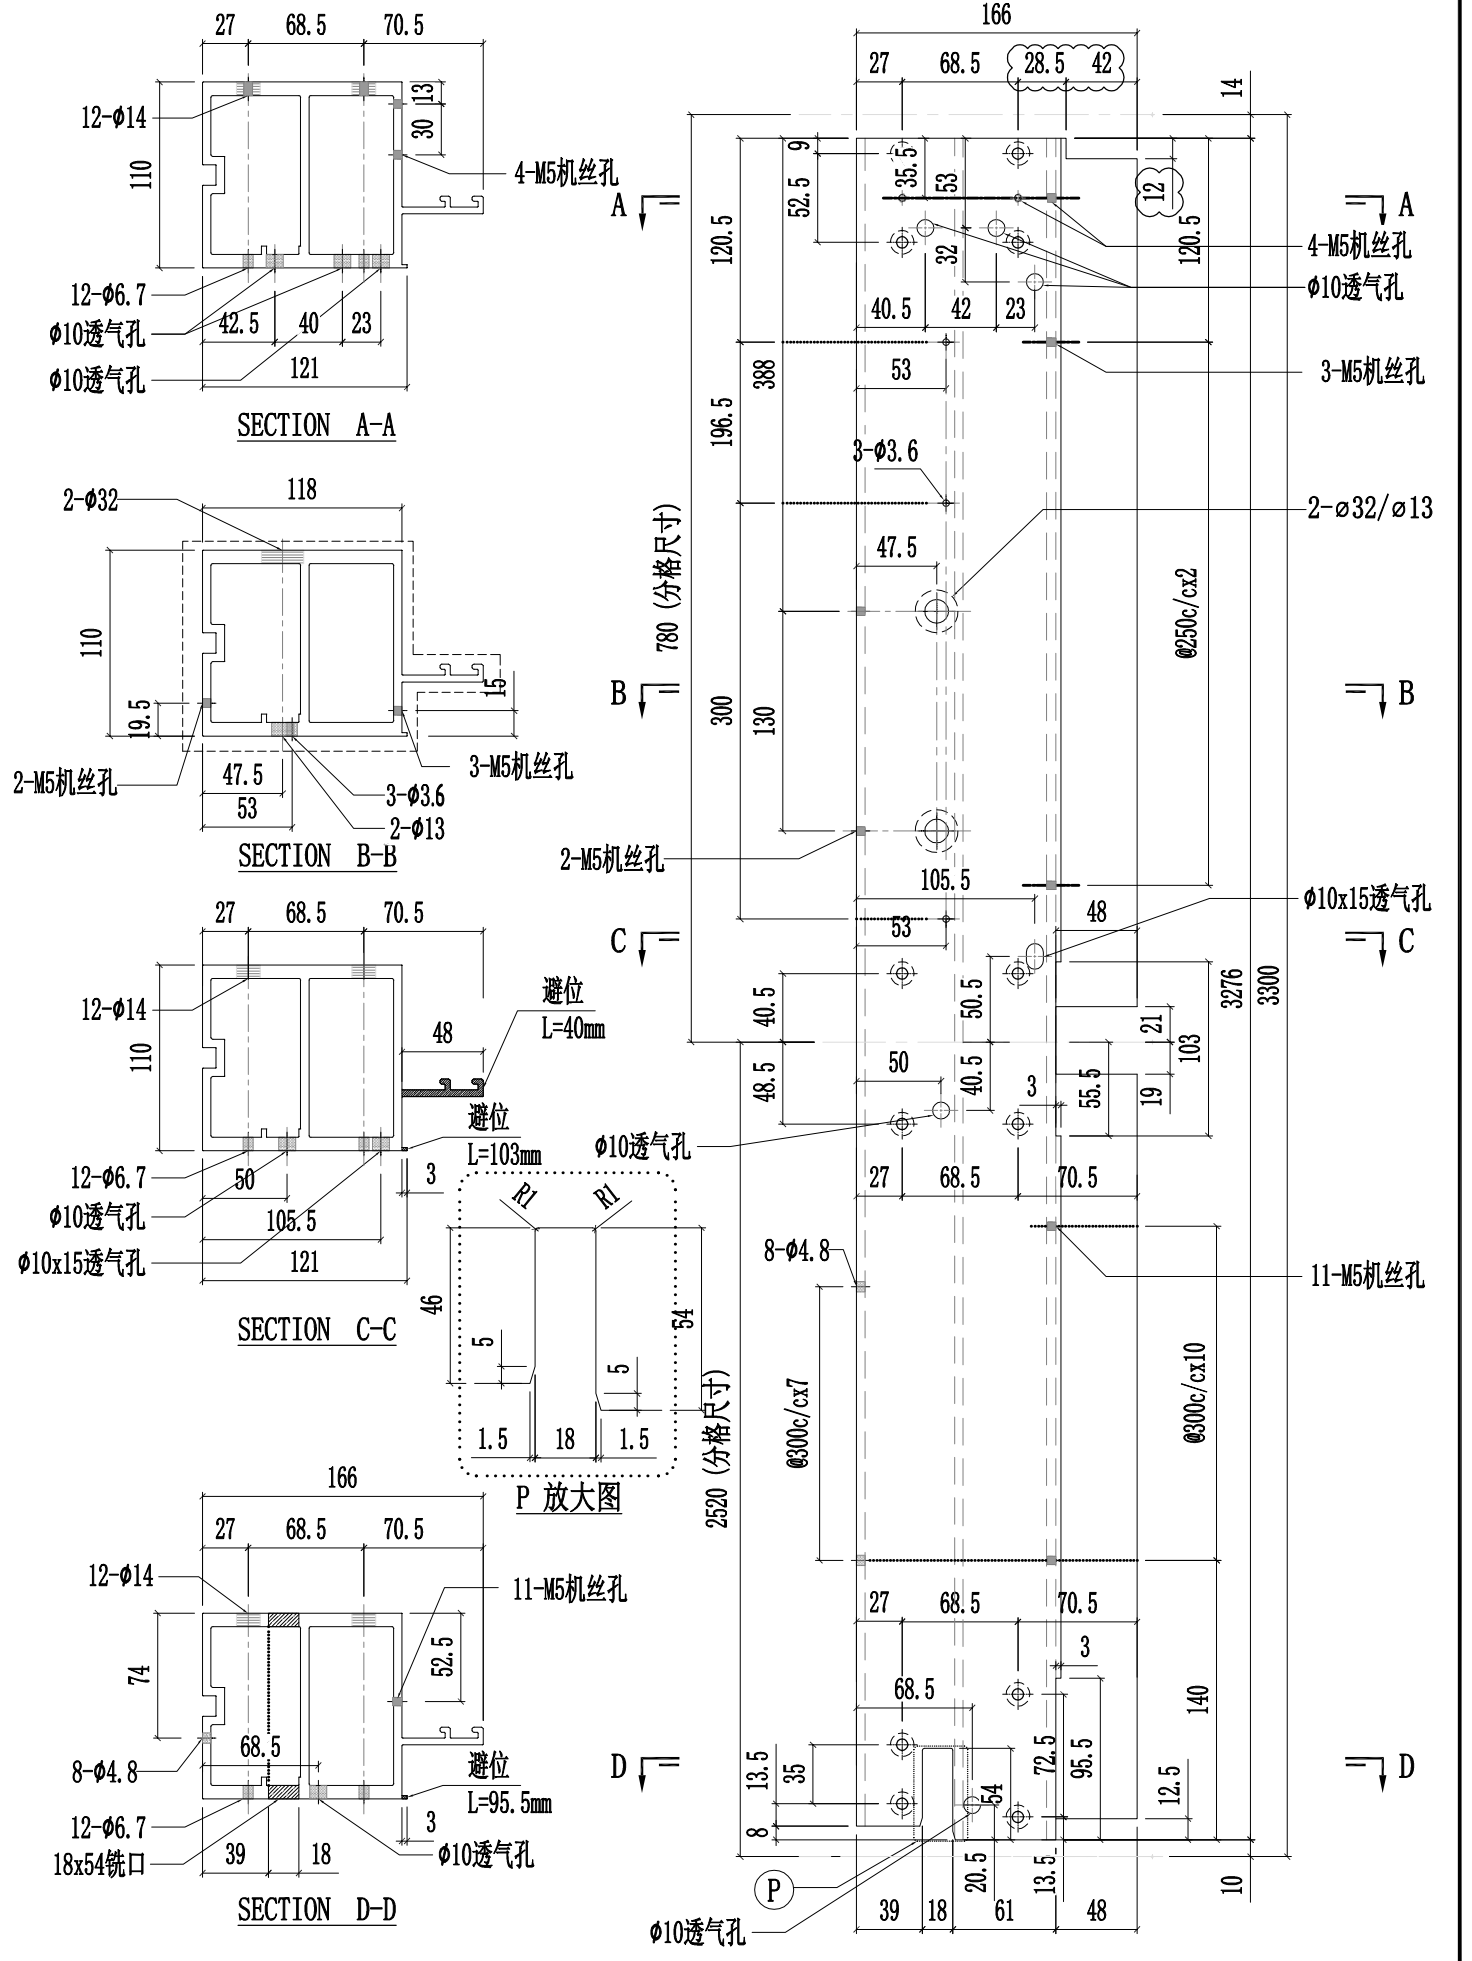


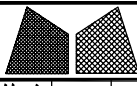

美特铝质有限公司
MIDI Aluminium Fabricator Ltd.







工程號	J857	類別		物料號	-							
地盘	啟德6552	制圖	陈梓豪	20220211	圖號	X86056-P06						
修改	A B D	採用工廠	✓	地盤	-	图纸名称	铝料加工图	復核	練松文	20220213	數量	-
日期	03.16	04.26	05.09	材料颜色	AL2:ECX3X10063S-XF1	材料	X86056	批准	林仁安	20220215	單件重量	- (KG)

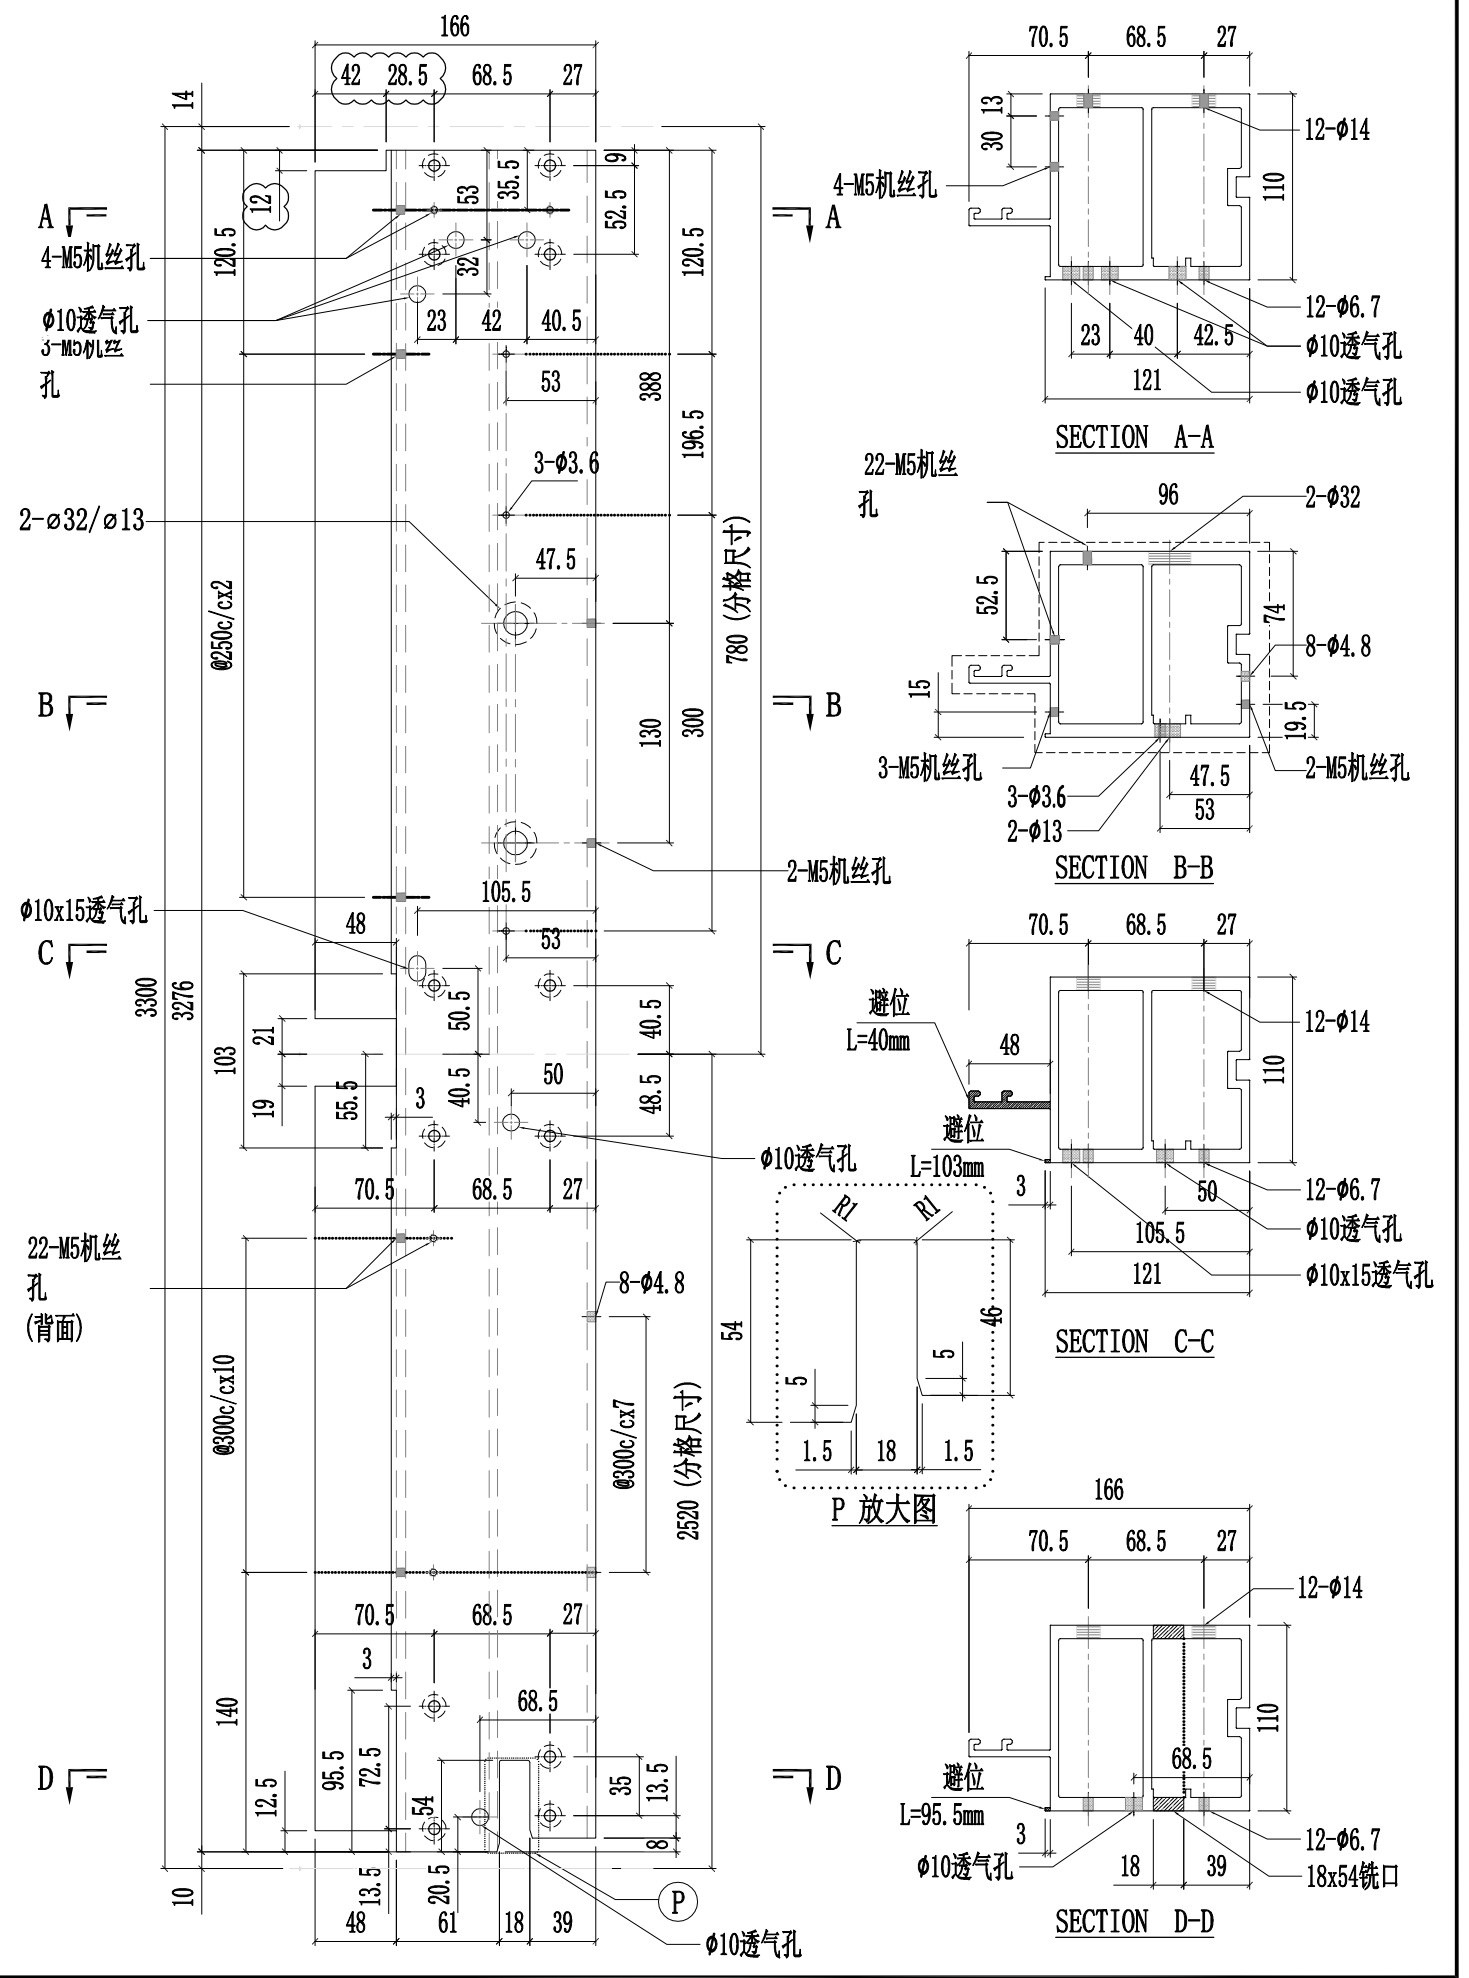


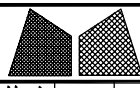

美特鋁質有限公司
MIDI Aluminium Fabricator Ltd.







工程號	J857	類別		物料號	-						
地盘	啟德6552	制圖	陈梓豪	20220211	圖號	X86056-P07					
修改	A B D	採用	工廠	✓	地盤	-					
日期	03.16 04.26 05.09	材料颜色	AL2:ECK3X10063S-XF1	材料	X86056	批准	林仁安	20220215	單件重量	-	(KG)
图纸名称	铝料加工图		復核	練松文	20220213	數量	-				

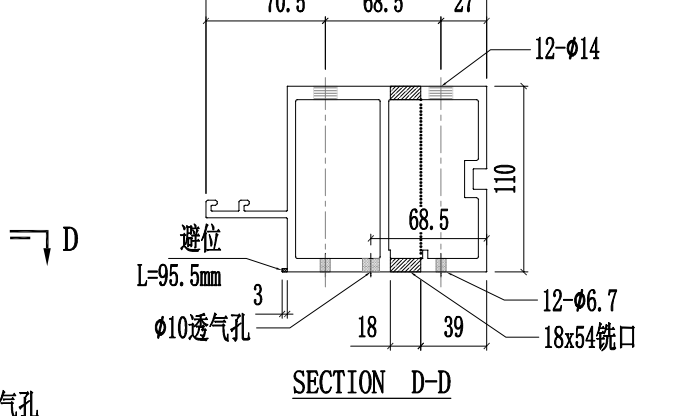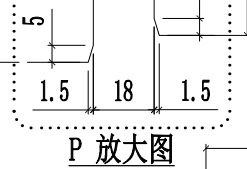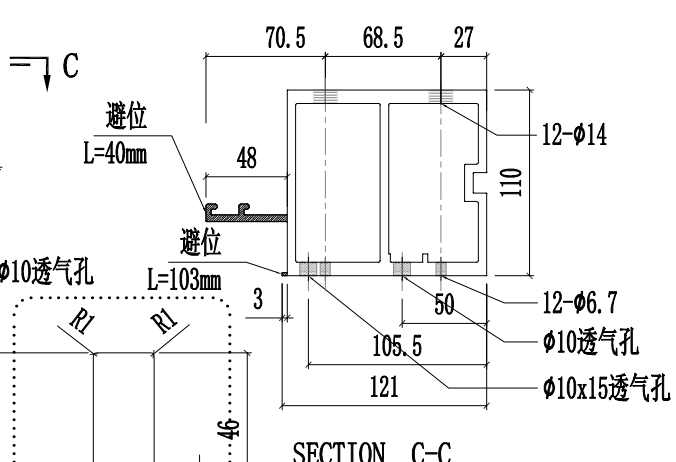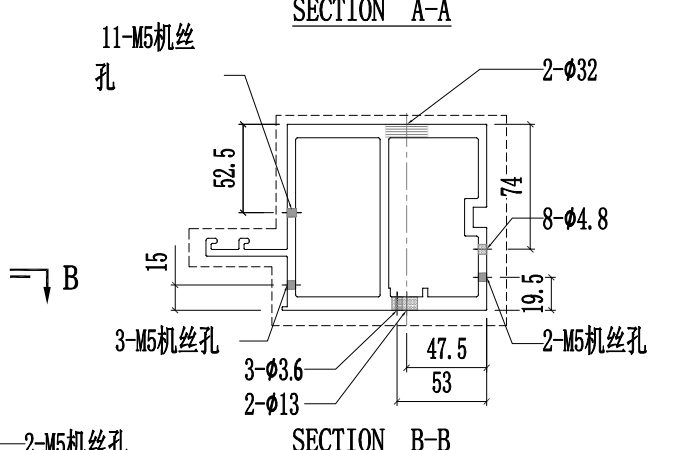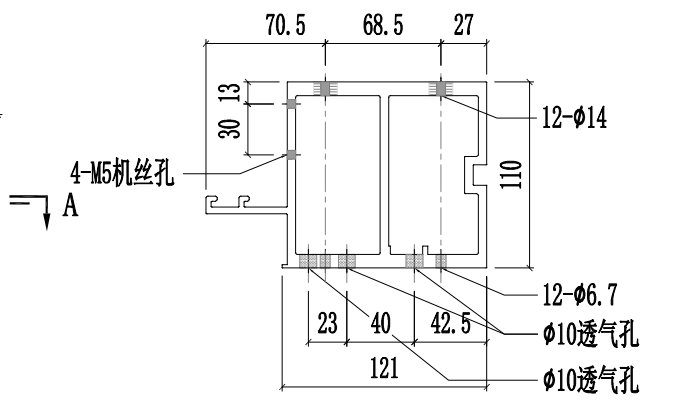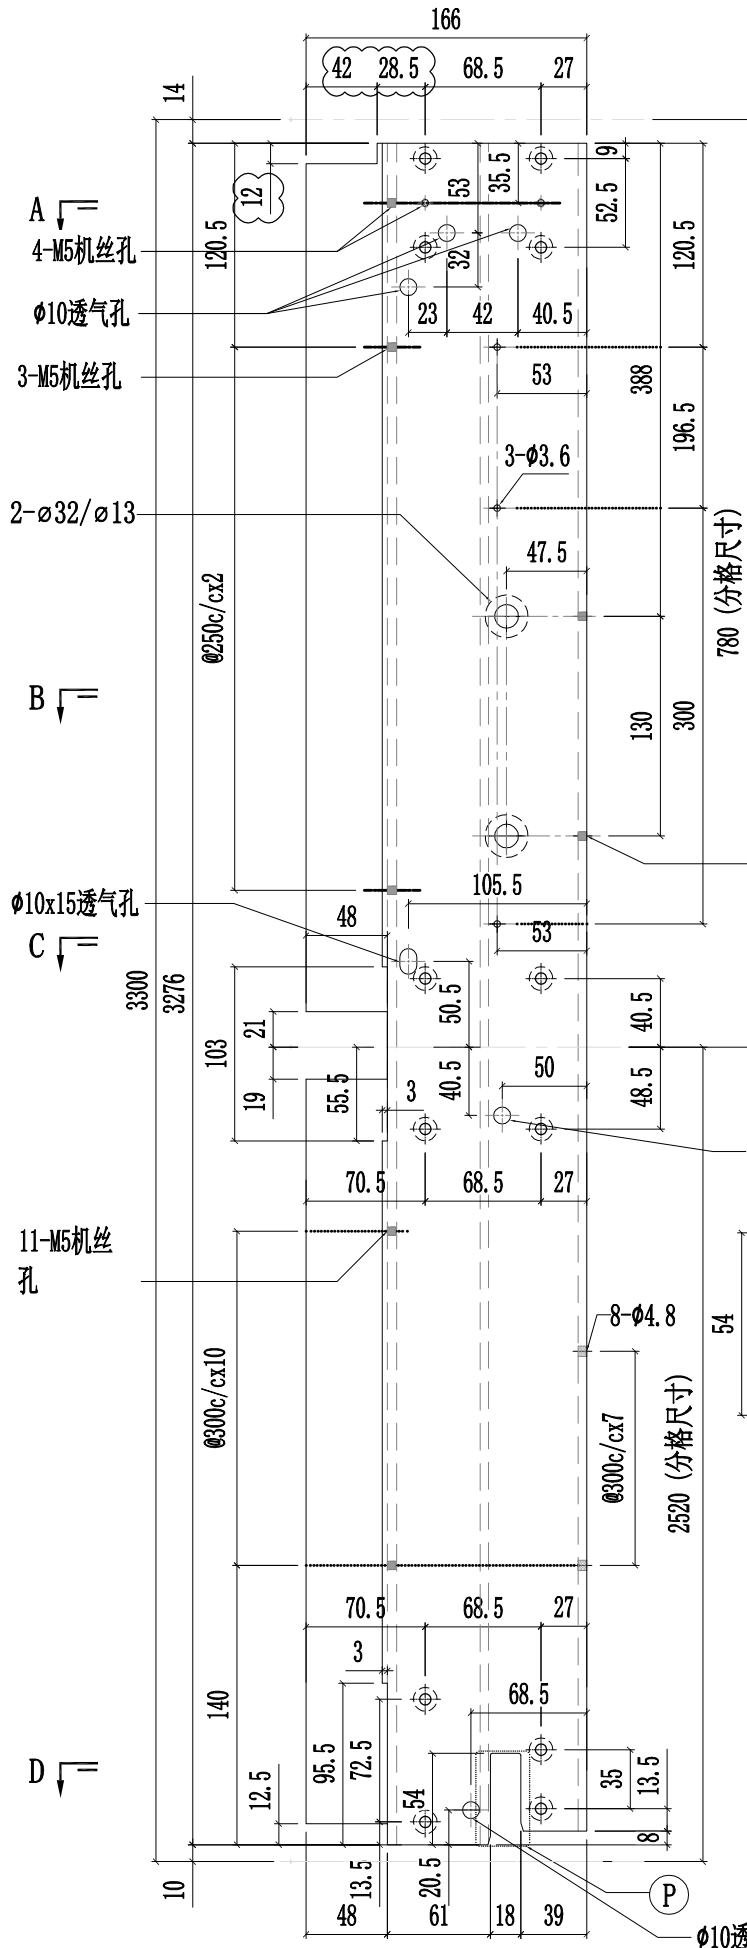

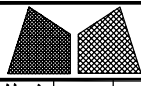



美特鋁質有限公司
MIDI Aluminium Fabricator Ltd.

工程號	J857	類別		物料號	-						
地盘	啟德6552	制圖	陈梓豪	20220211	圖號	X86056-P08					
修改	A B D	採用	工廠	✓	地盤	-					
日期	03.16 04.26 05.09	材料颜色	AL2:ECX3X10063S-XF1	材料	X86056	批准	林仁安	20220215	單件重量	-	(KG)
图纸名称	铝料加工图		復核	練松文	20220213	數量	-				

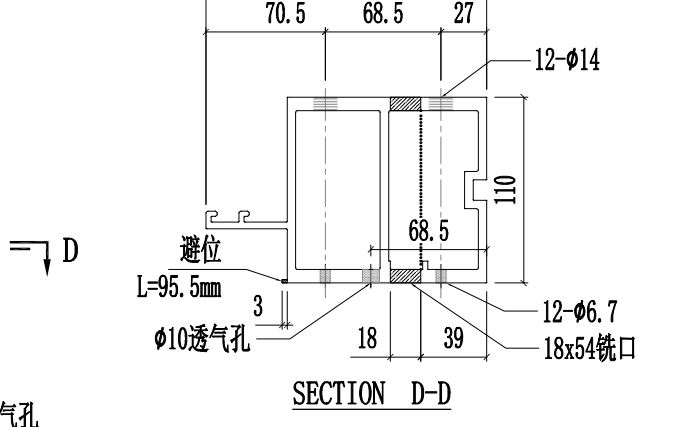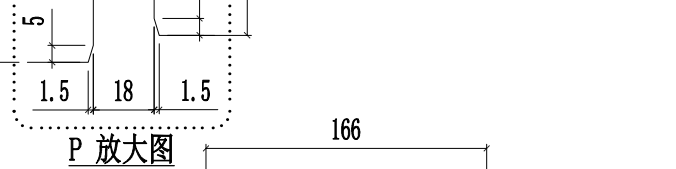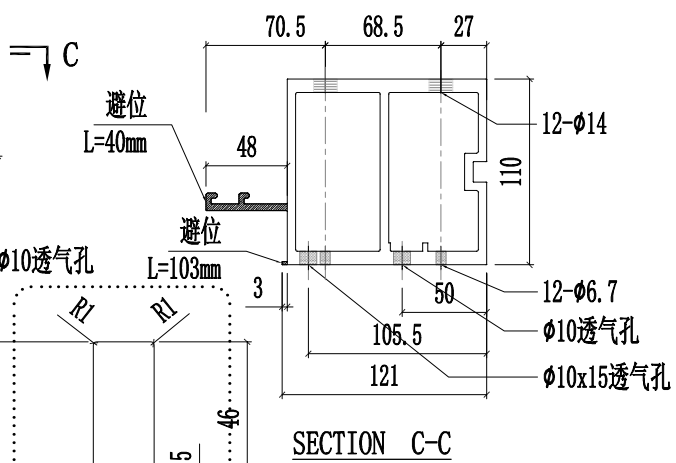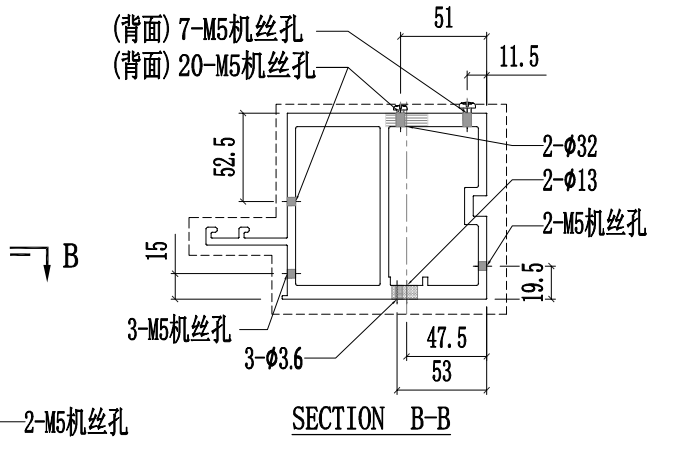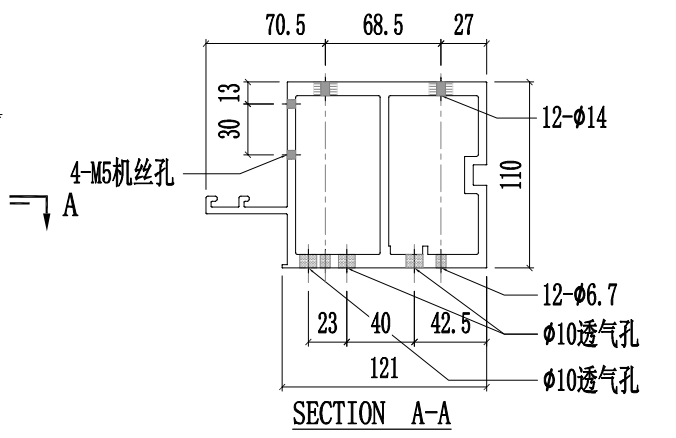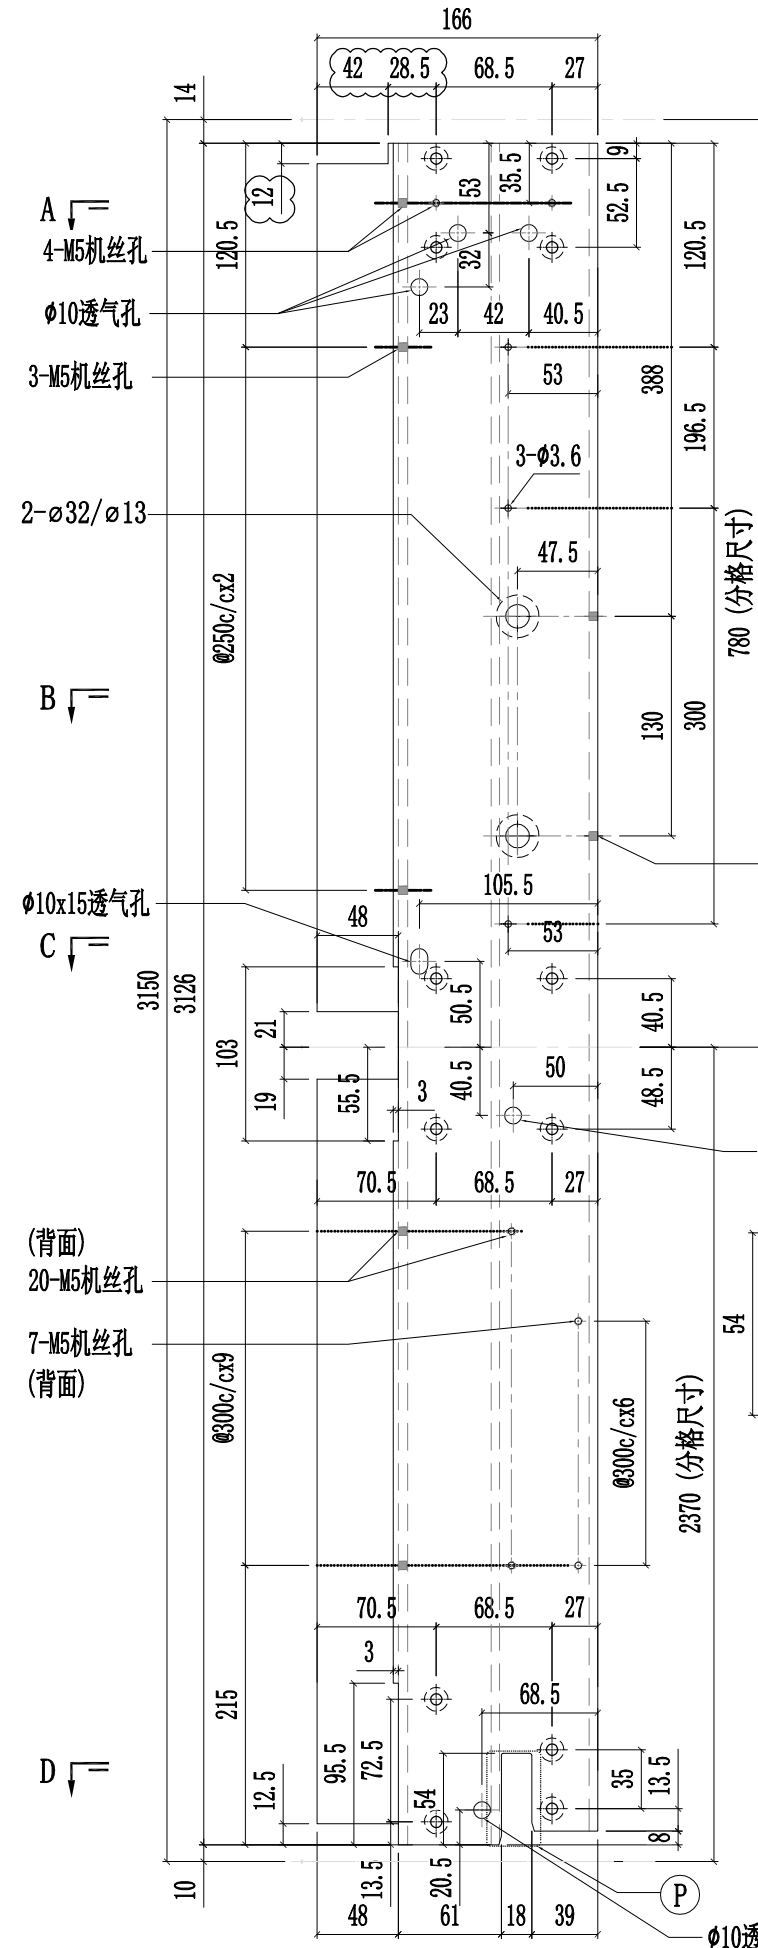


工程號	J857	類別		物料號	-		
地盘	啟德6552	制圖	陈梓豪	20220211	圖號	X86056-P09	
修改	A B D	採用	工廠	✓	地盘	-	
日期	03.16 04.26 05.09	材料颜色	AL2: ECK3X10063S-XF1	材料	X86056	批准	林仁安
图纸名称	铝料加工图	復核	練松文	20220213	數量	-	
				20220215	單件重量	- (KG)	

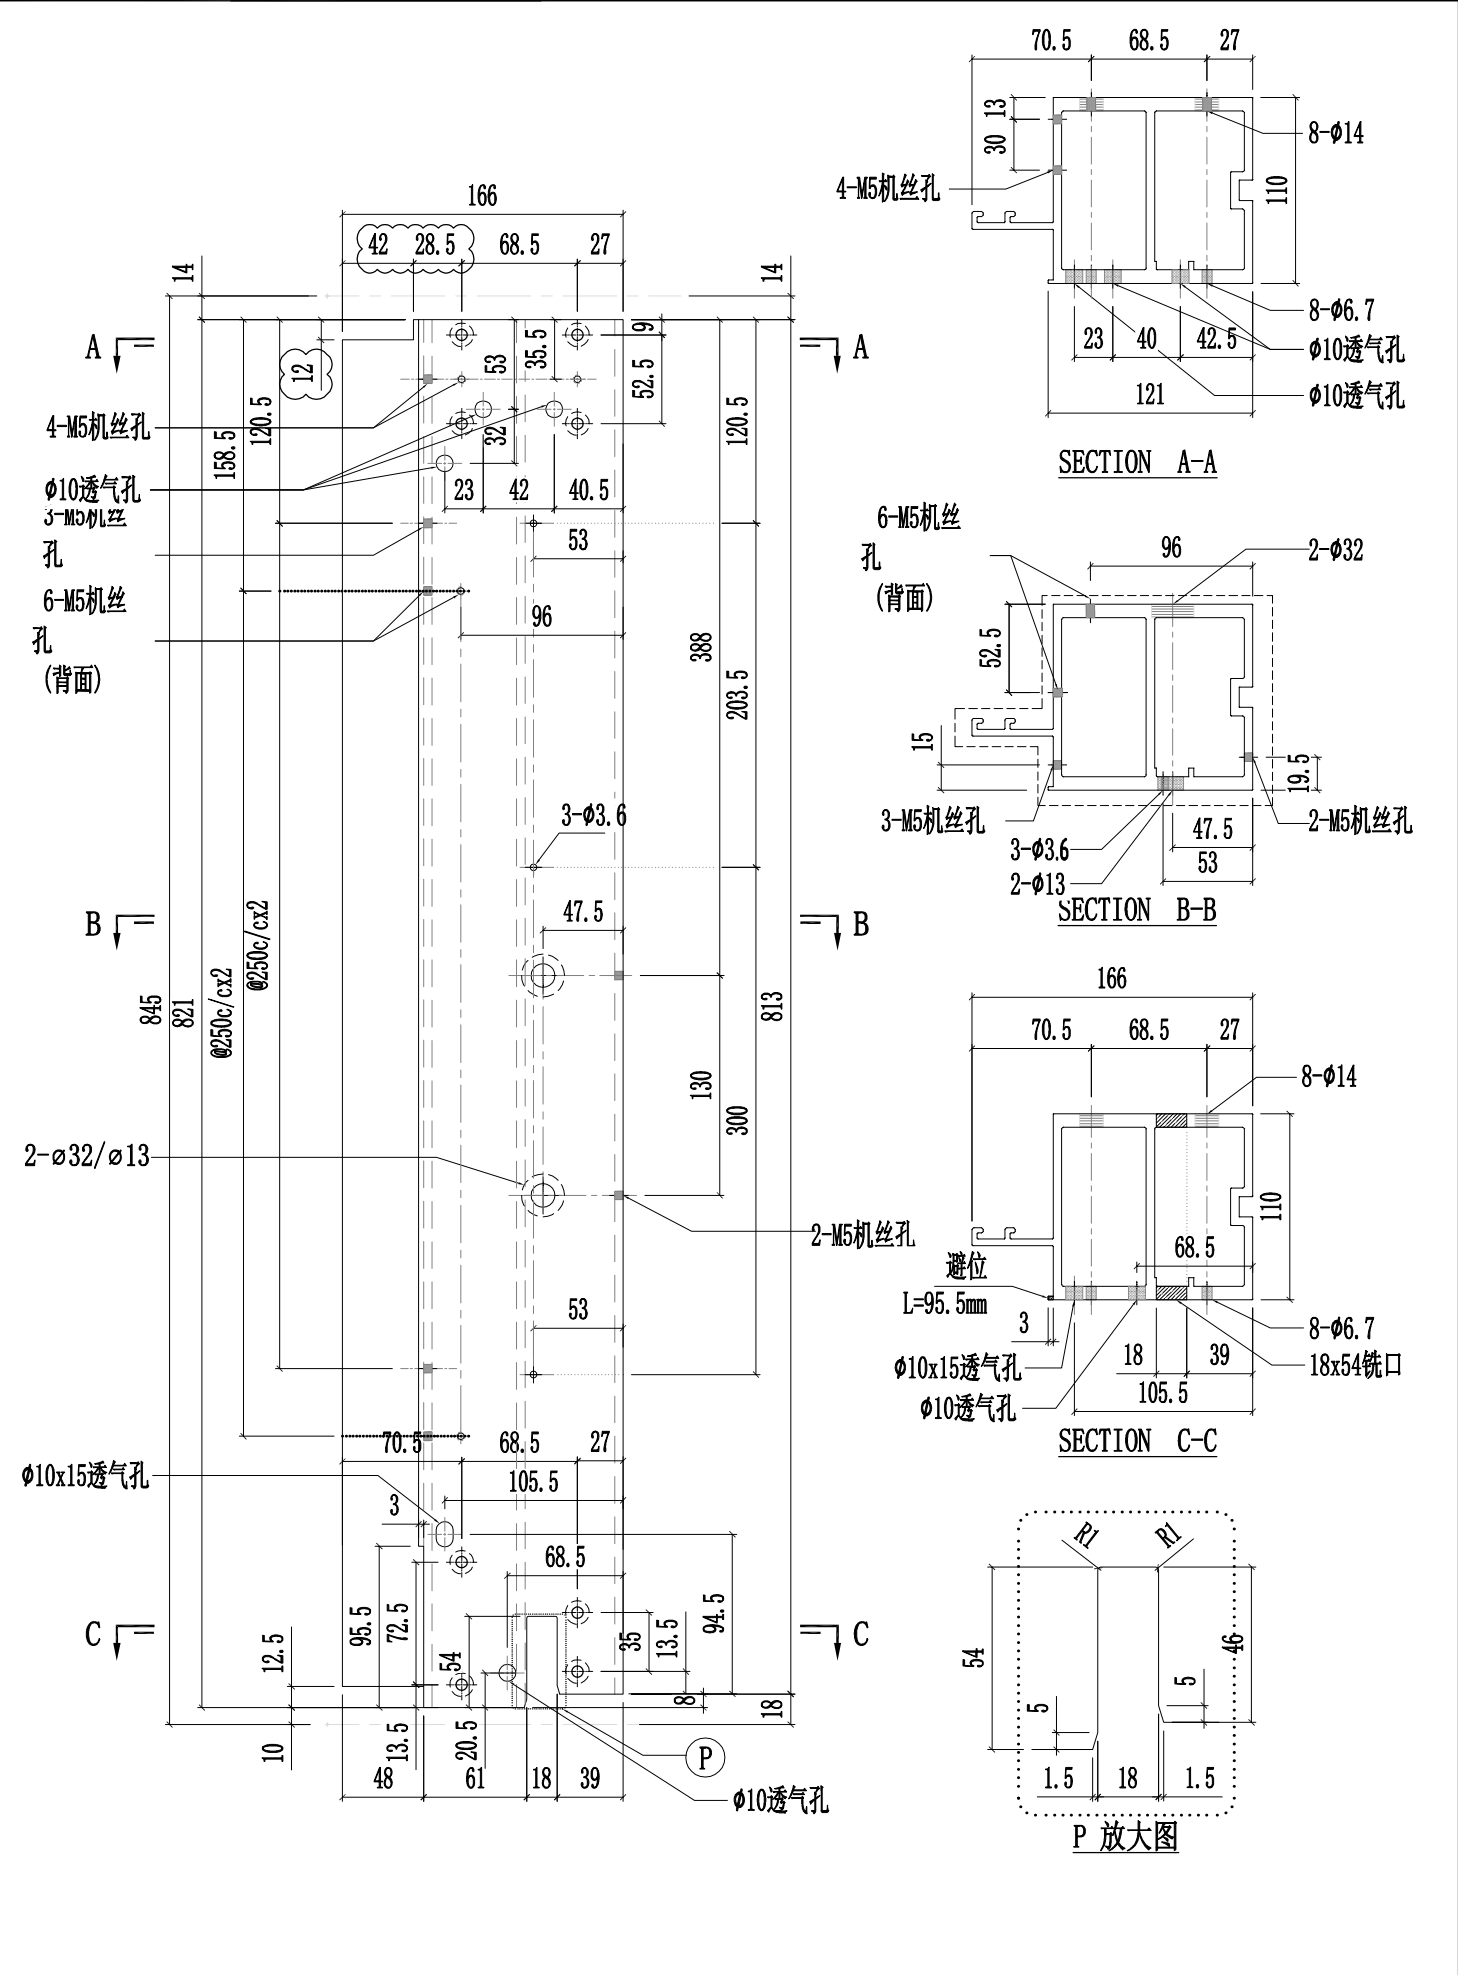

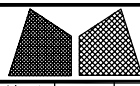


美特鋁質有限公司
MIDI Aluminium Fabricator Ltd.


工程號	J857	類別		物料號	-					
地盘	啟德6552	制圖	陈梓豪	20220211	圖號	X86056-P10				
修改	A B D	採用	工廠	✓	地盤	-				
日期	03.16 04.26 05.09	材料颜色	AL2: ECK3X10063S-XF1	图纸名称	铝料加工图	復核	練松文	20220213	數量	-
				材料	X86056	批准	林仁安	20220215	單件重量	- (KG)

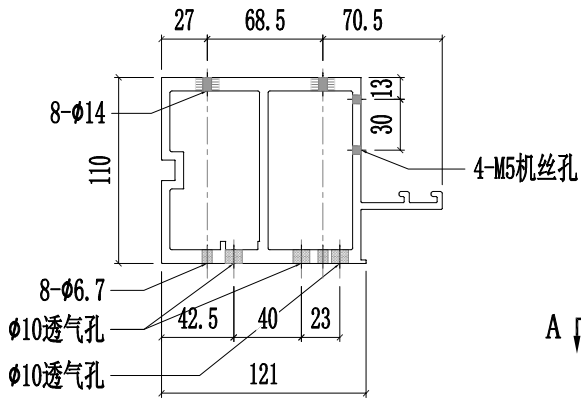


SECTION A-A

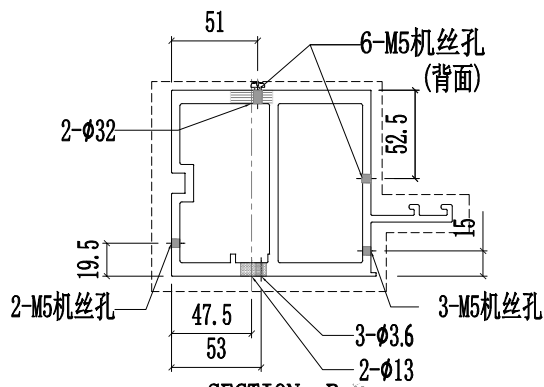


SECTION B-B

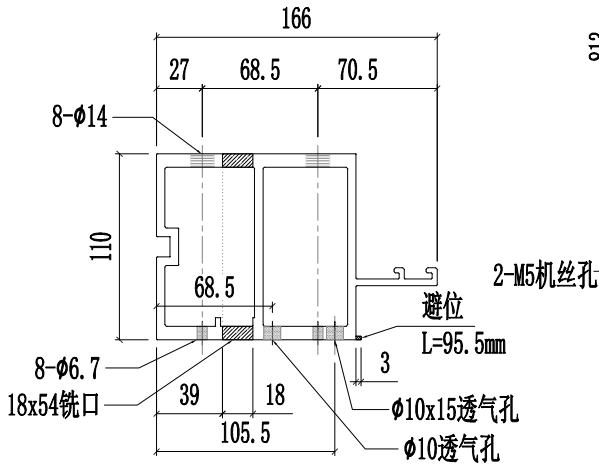


SECTION C-C

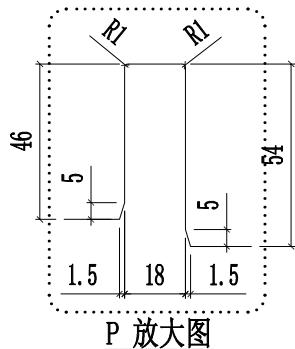


P 放大图

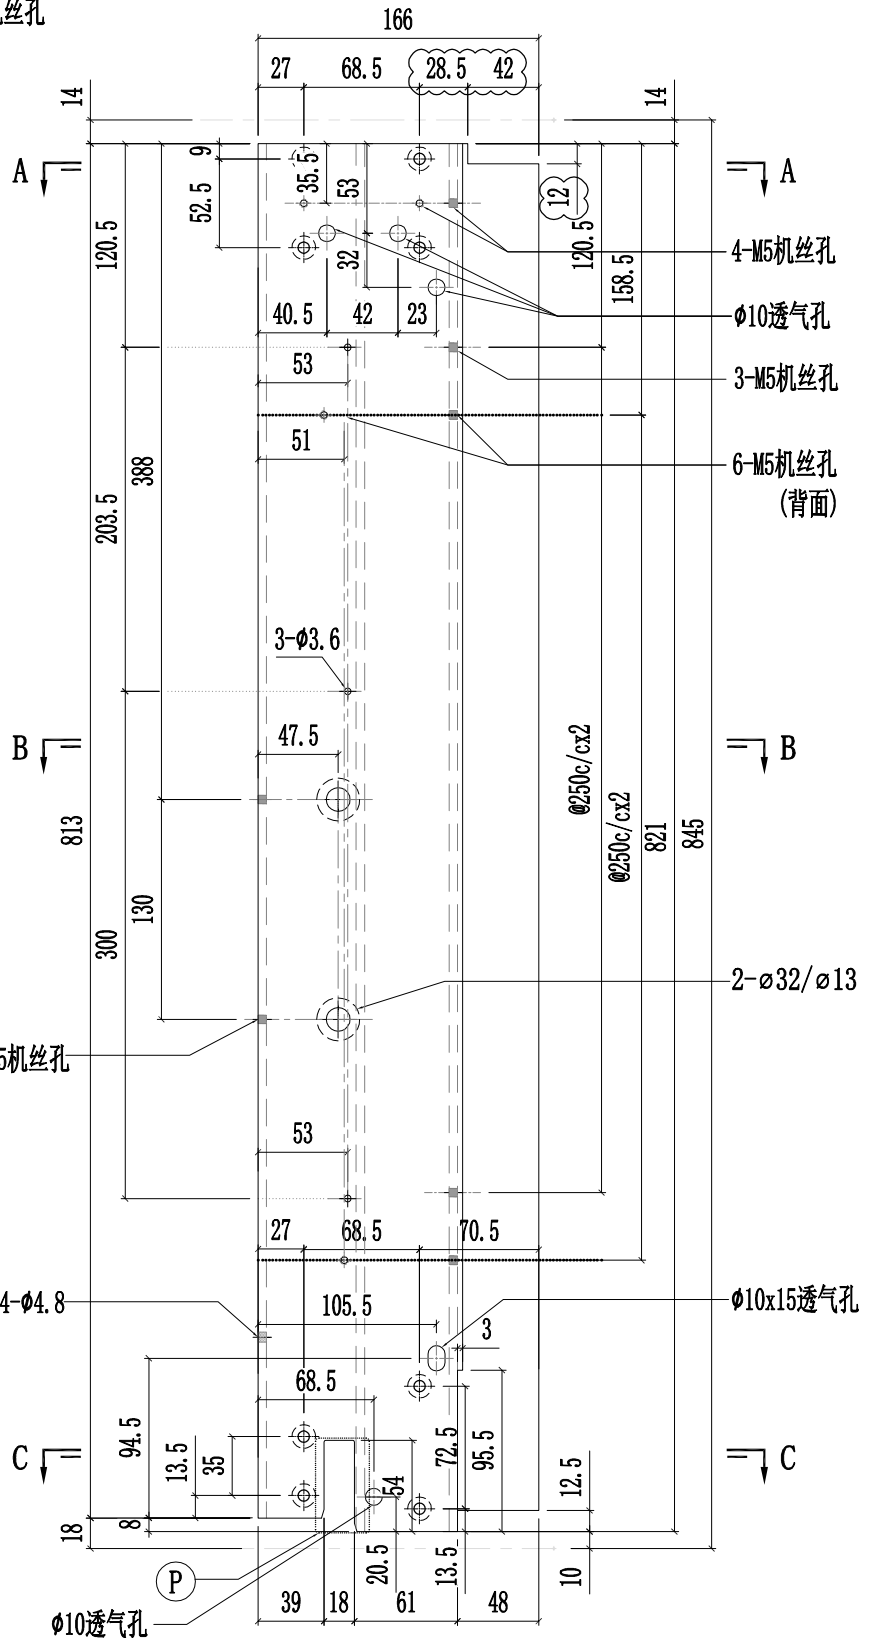


工程號	J857	類別		物料號	-										
地盘	啟德6552	制圖	陈梓豪	20220211	圖號	X86056-P11									
修改	A	B	D	採用	工廠	✓	地盤	-	图纸名称	铝料加工图	復核	練松文	20220213	數量	-
日期	03.16	04.26	05.09	材料颜色	AL2:ECX3X10063S-XF1	材料	X86056	批准	林仁安	20220215	單件重量	-	(KG)		

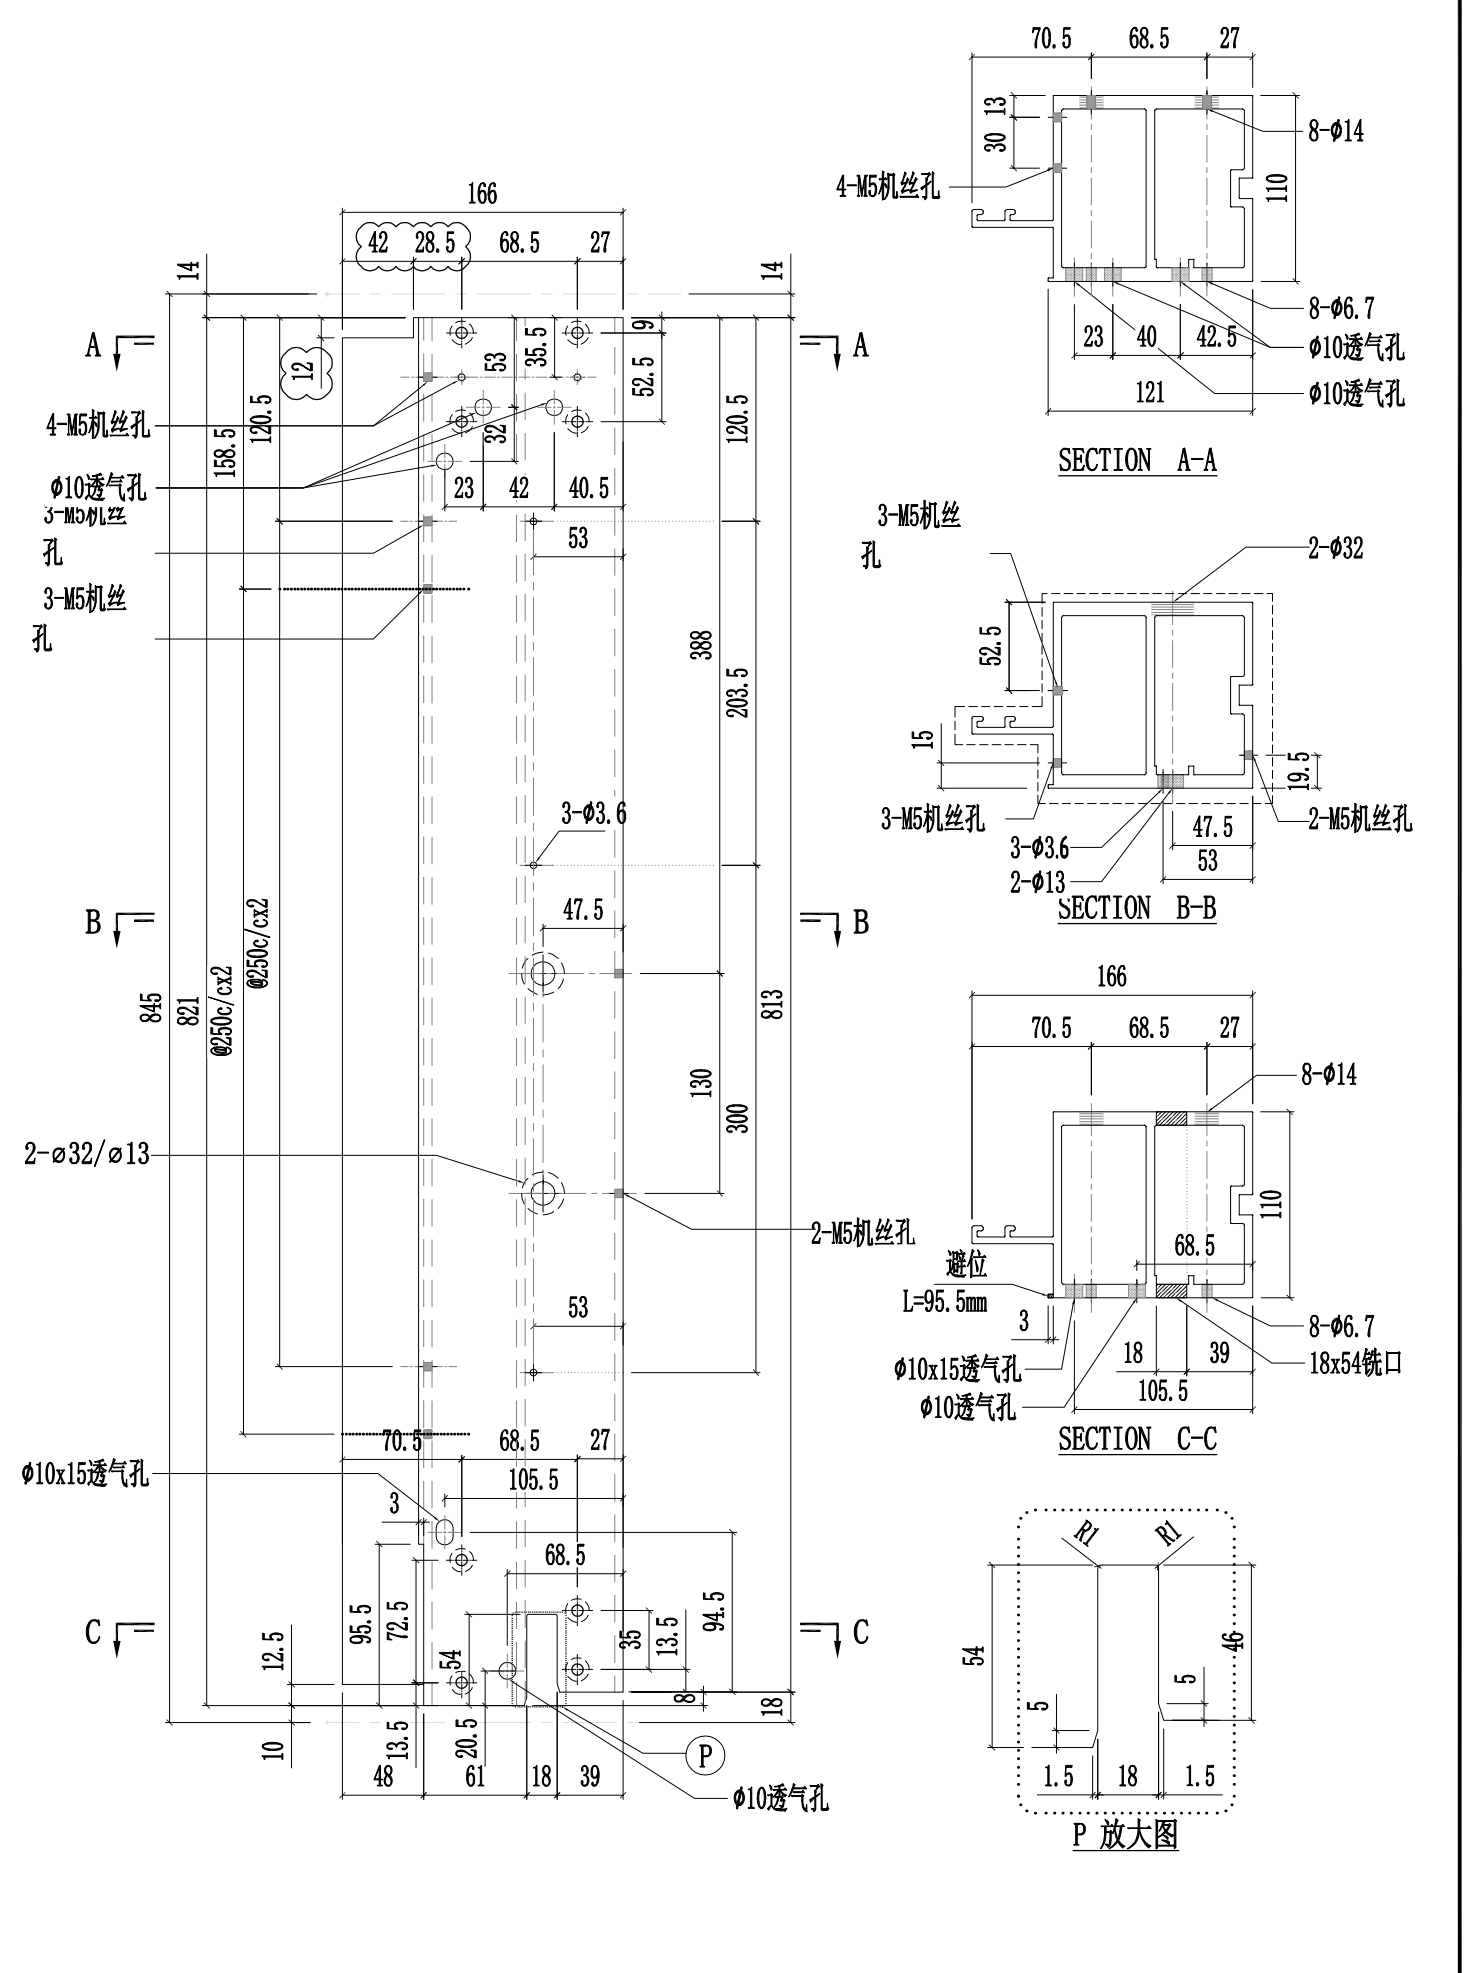

工程號	J857	類別		物料號	-										
地盘	啟德6552	制圖	陈梓豪	20220211	圖號	X86056-P12									
修改	A	B	D	採用	工廠	✓	地盤	-	图纸名称	铝料加工图	復核	練松文	20220213	數量	-
日期	03.16	04.26	05.09	材料颜色	AL2:ECX3X10063S-XF1	材料	X86056	批准	林仁安	20220215	單件重量	-	(KG)		

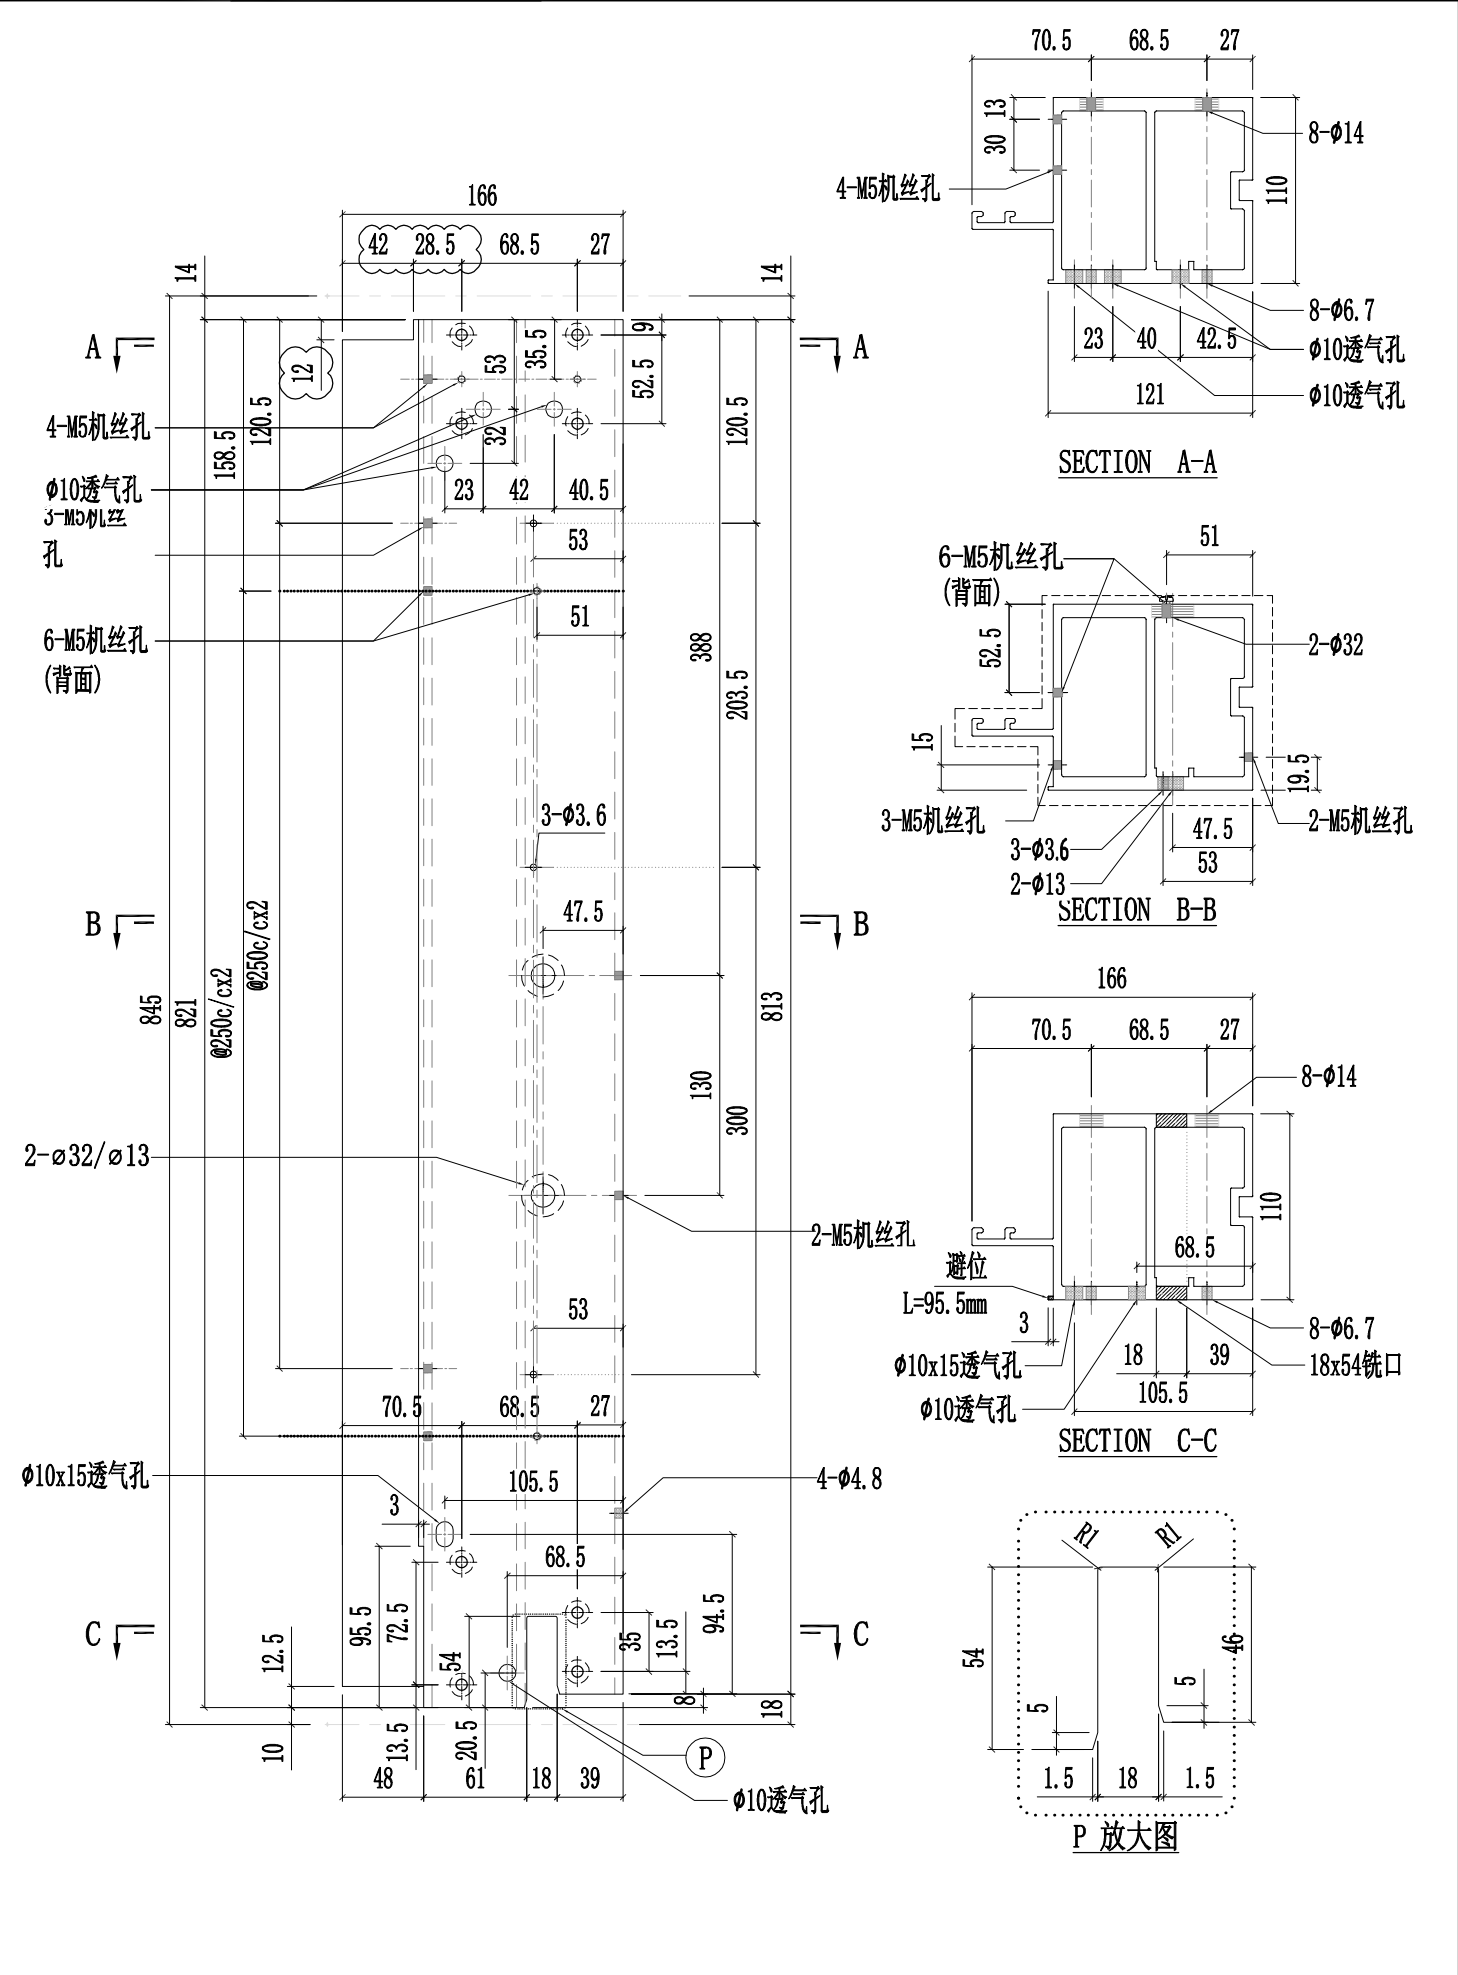


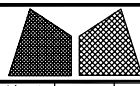


美特铝质有限公司
MIDI Aluminium Fabricator Ltd.

工程號	J857	類別		物料號	-		
地盘	啟德6552	制圖	陈梓豪	20220211	圖號	X86056-P13	
修改	A	B	D	採用	工廠	✓	
日期	03.16	04.26	05.09	材料颜色	AL2:ECX3X10063S-XF1	-	
图纸名称	铝料加工图		復核	練松文	20220213	數量	-
材料	X86056		批准	林仁安	20220215	單件重量	- (KG)

第1页/共2页

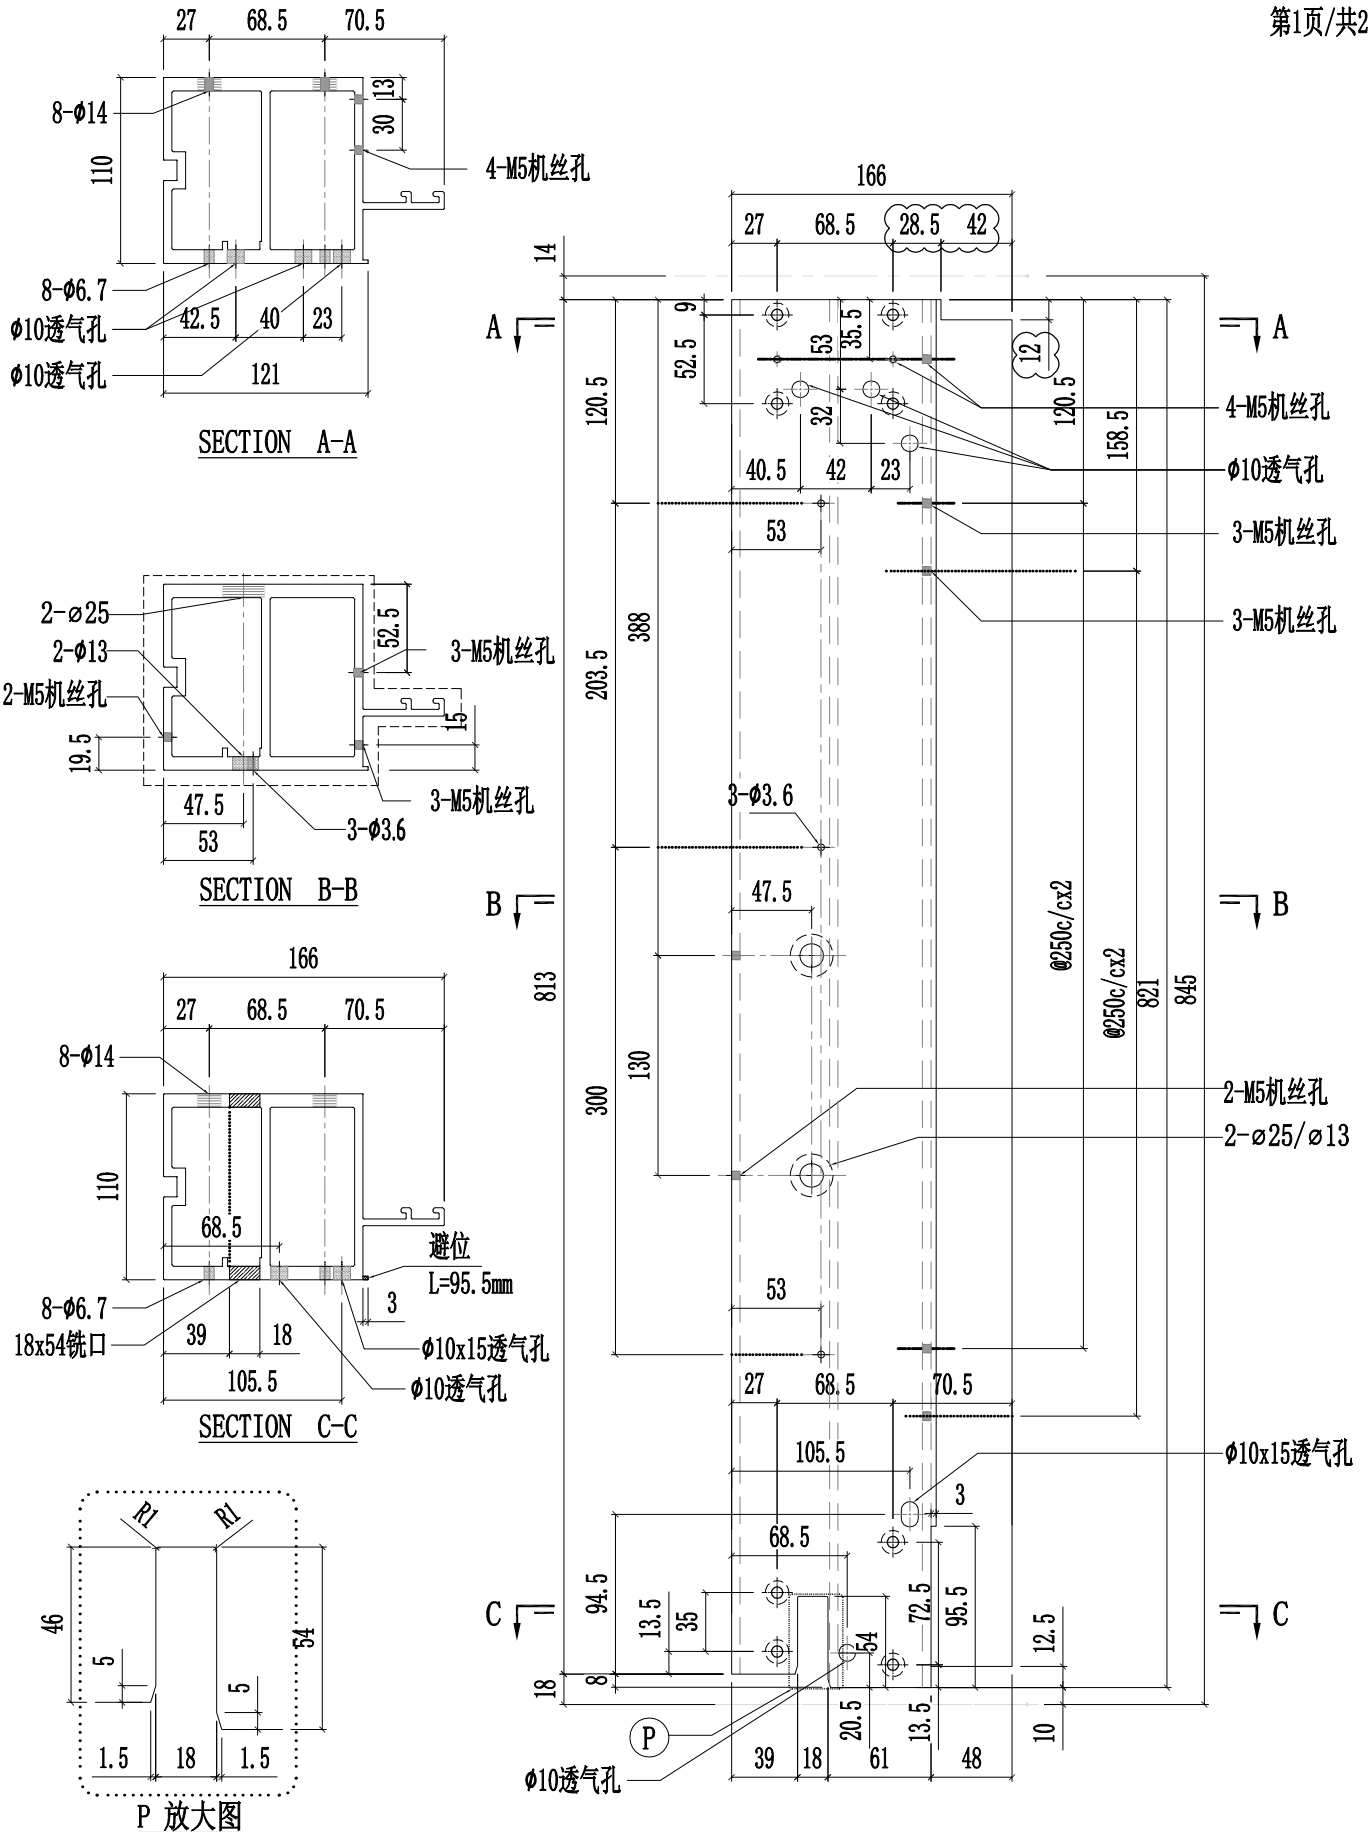


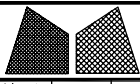


美特鋁質有限公司
MIDI Aluminium Fabricator Ltd.

工程號	J857	類別		物料號	-		
地盘	啟德6552	制圖	陈梓豪	20220211	圖號	X86056-P13	
修改	A	B	採用	工廠	✓	地盘	-
日期	03.16	05.09	材料颜色	AL2:ECK3X10063S-XF1	图纸名称	铝料加工图	
					材料	X86056	
					復核	練松文 20220213	
					批准	林仁安 20220215	
					數量	-	
					單件重量	- (KG)	


第2页/共2页

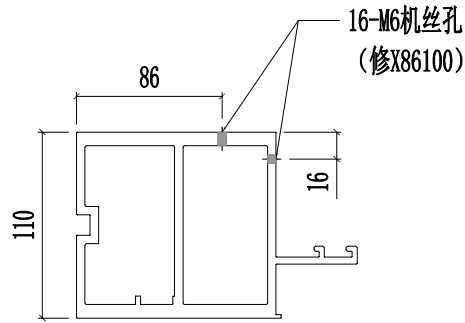


SECTION D-D

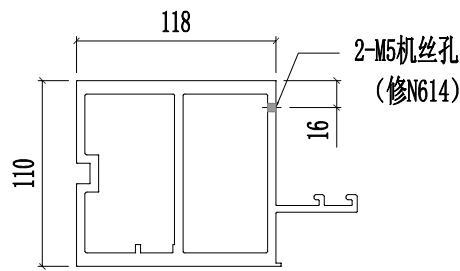


SECTION E-E

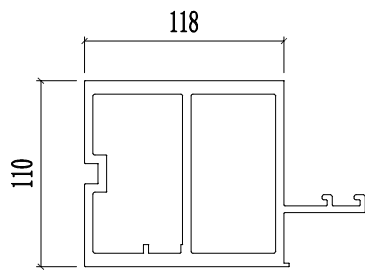

SECTION F-F





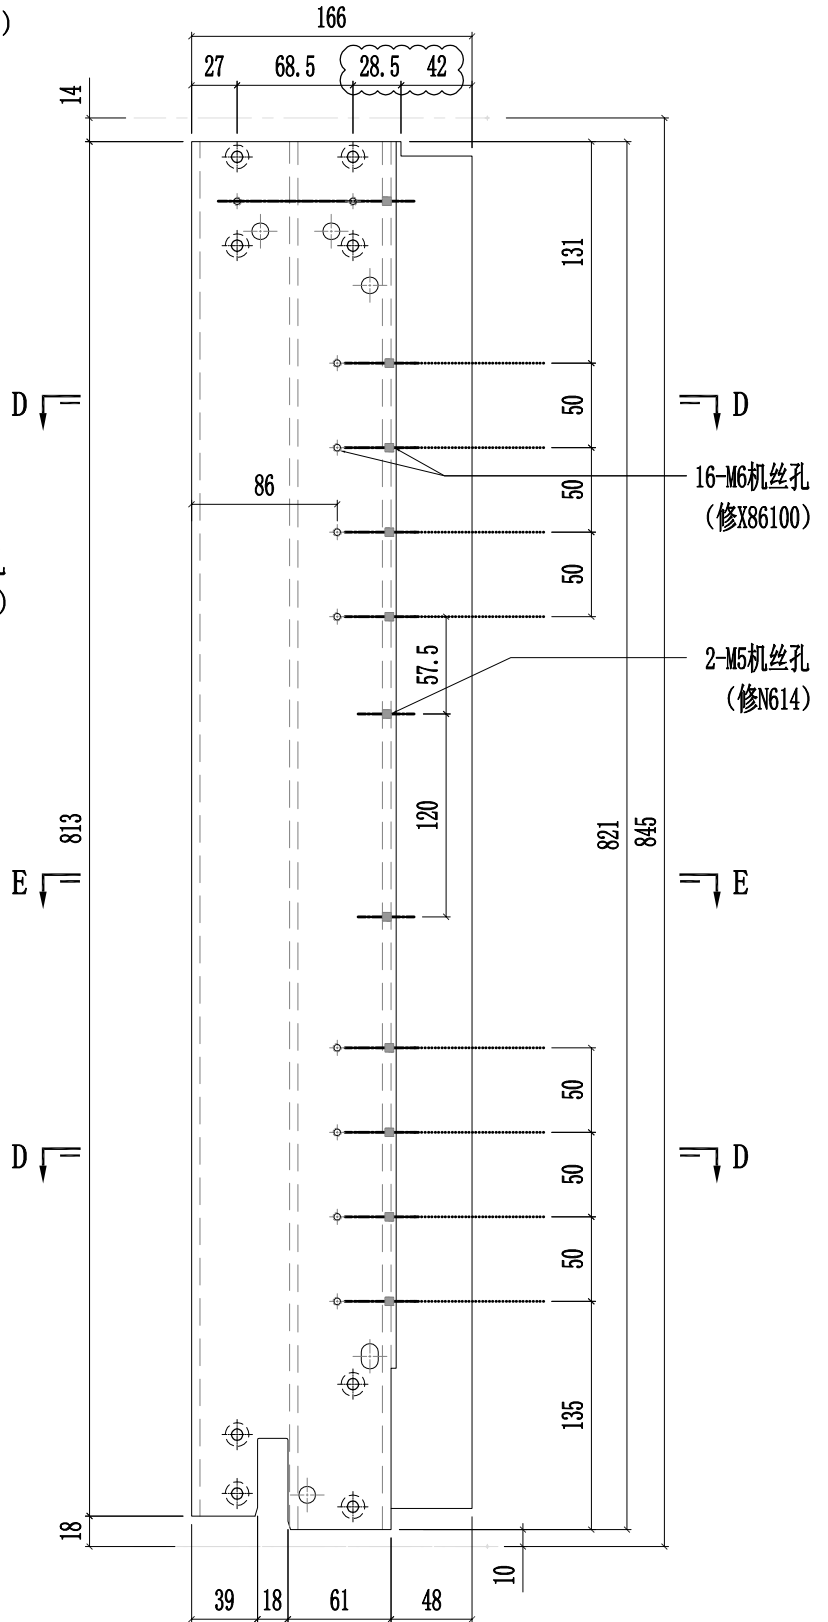


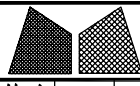


美特鋁質有限公司
MIDI Aluminium Fabricator Ltd.

工程號	J857	類別		物料號	-										
地盘	啟德6552	制圖	陈梓豪	20220211	圖號	X86056-P14									
修改	A	B	D	採用	工廠	✓	地盤	-	图纸名称	铝料加工图	復核	練松文	20220213	數量	-
日期	03.16	04.26	05.09	材料颜色	AL2:ECK3X10063S-XF1	材料	X86056	批准	林仁安	20220215	單件重量	-	(KG)		

第1页/共2页

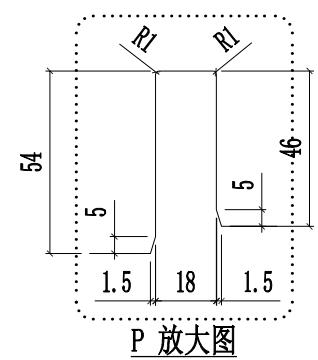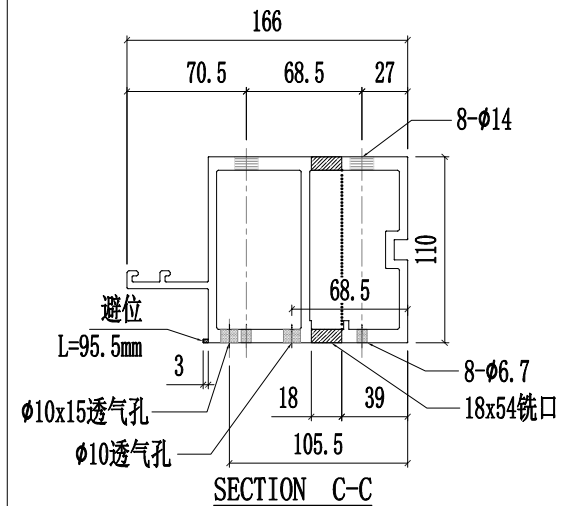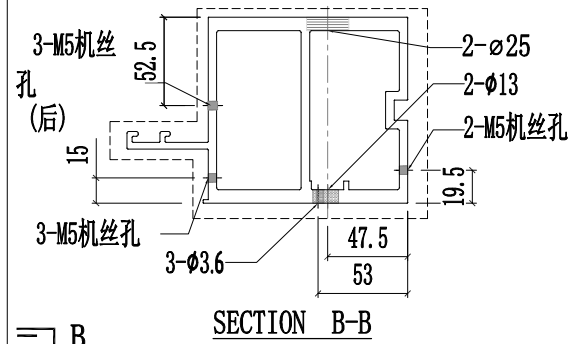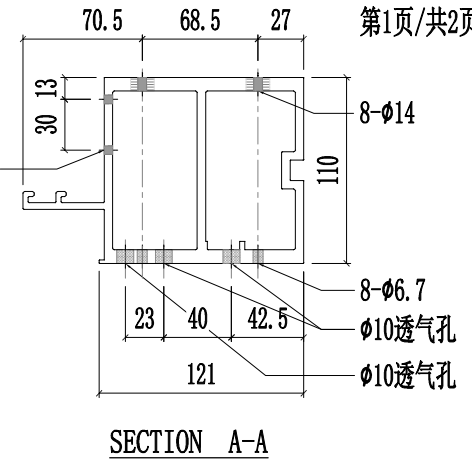
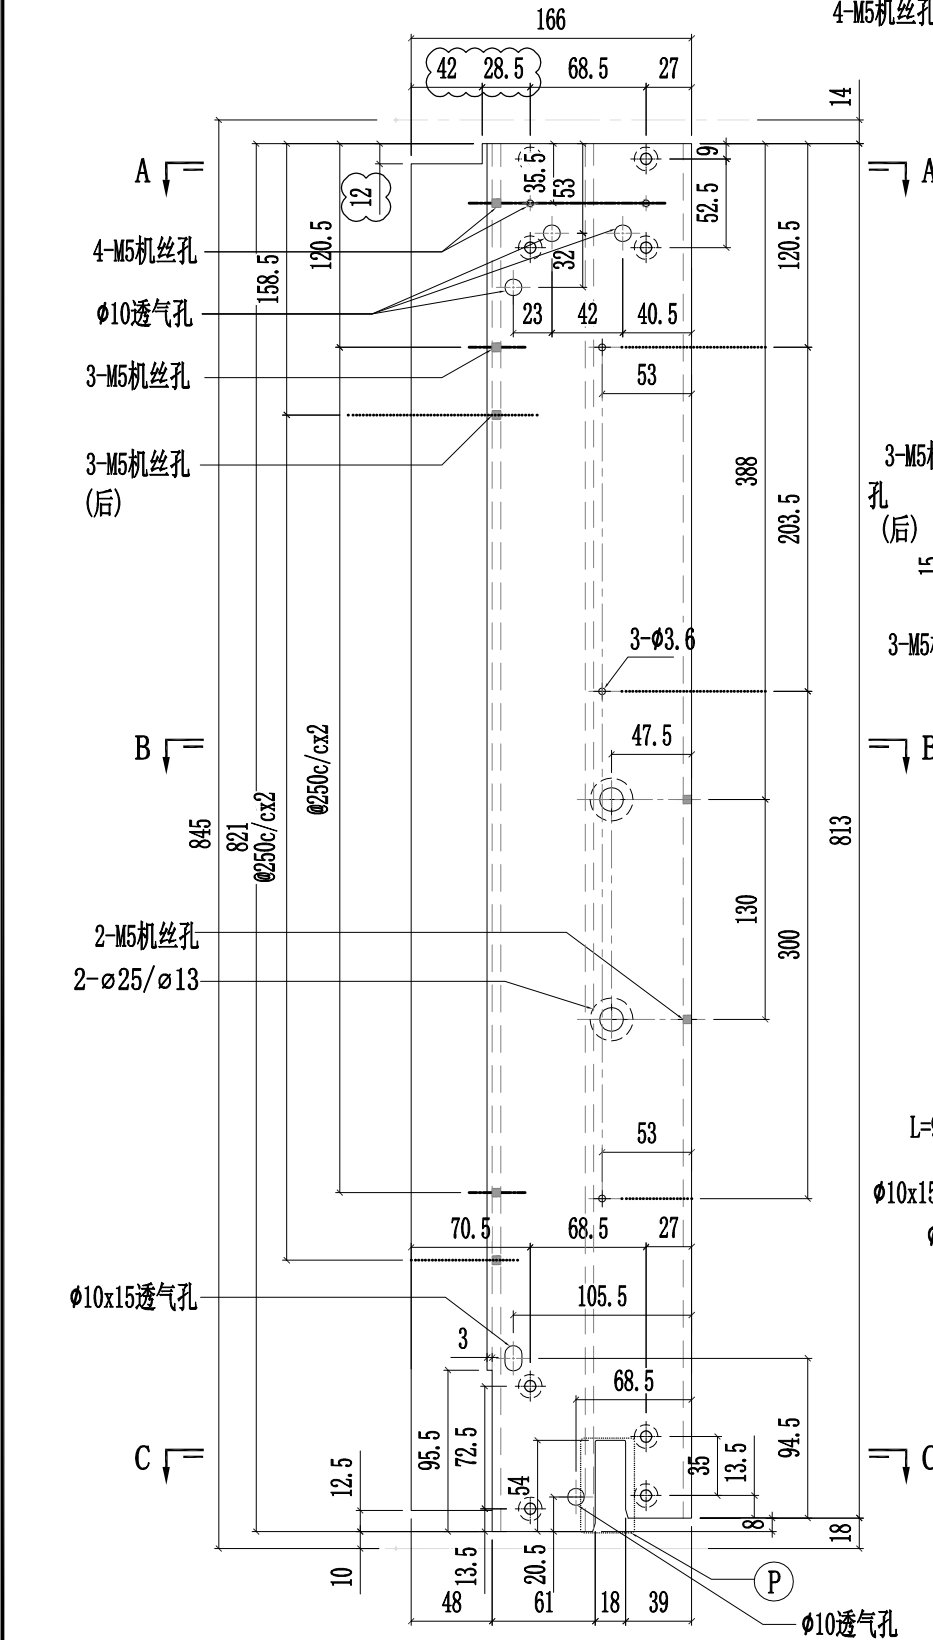


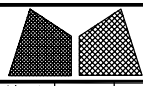


美特鋁質有限公司
MIDI Aluminium Fabricator Ltd.

工程號	J857	類別		物料號	-			
地盘	啟德6552	制圖	陈梓豪	20220211	圖號	X86056-P14		
修改	A	B			數量	-		
日期	03.16	05.09	採用工廠	✓	地盤	-		
			材料颜色	AL2:ECX3X10063S-XF1	材料	X86056	單件重量	- (KG)
					图纸名称	铝料加工图		
					批准	林仁安	20220215	


第2页/共2页

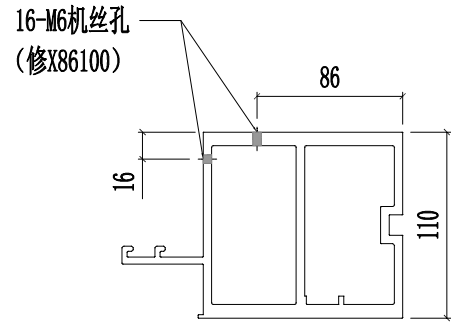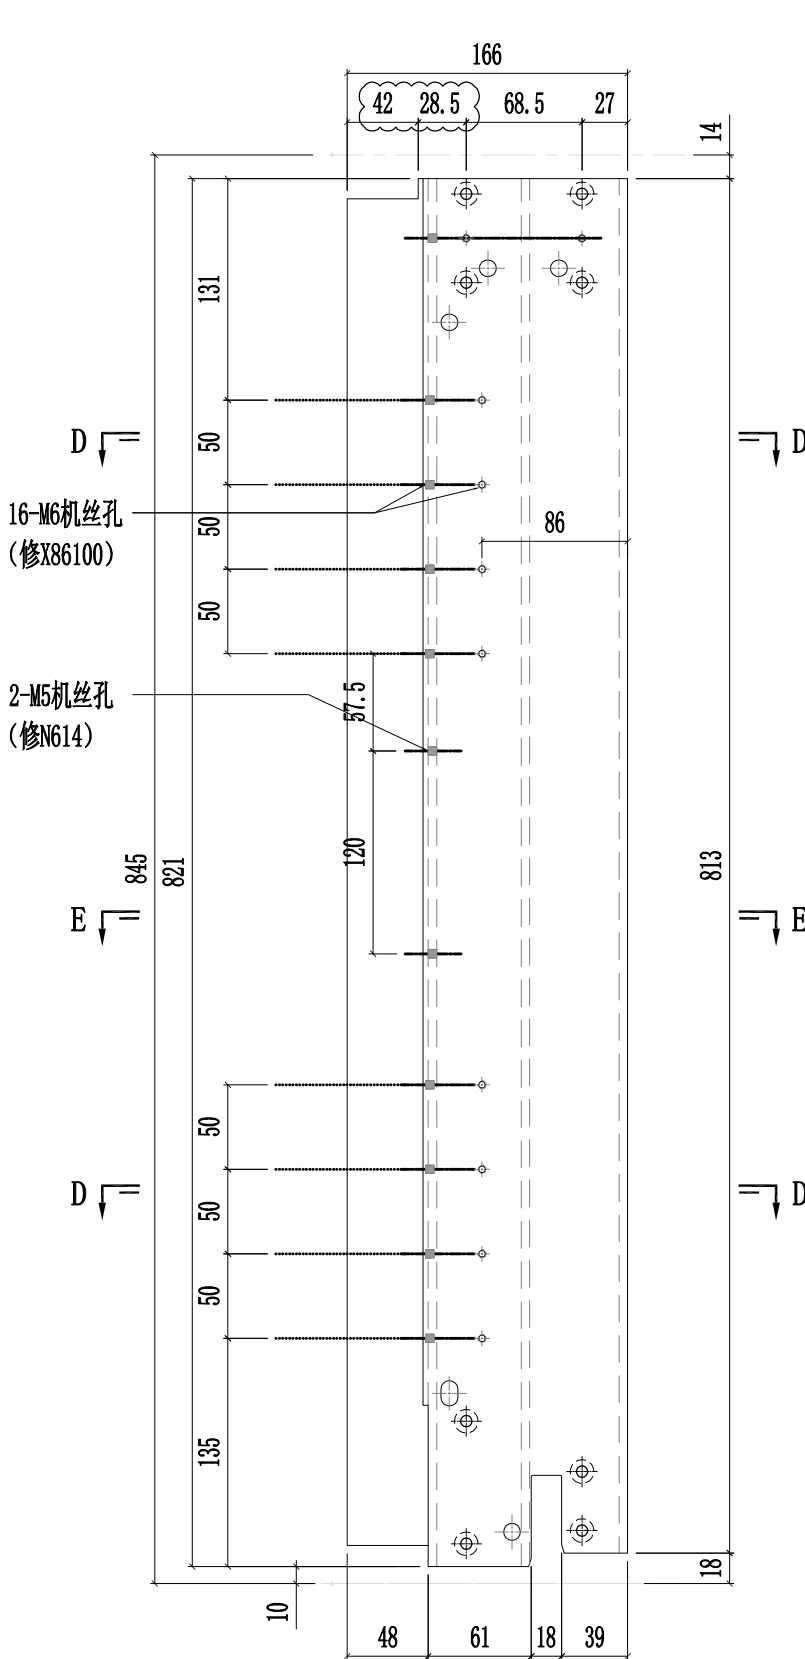


SECTION D-D

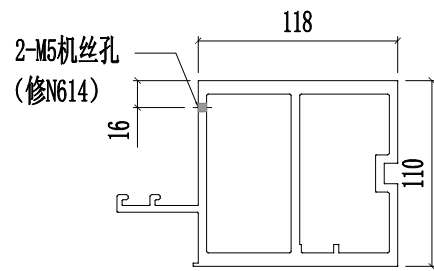

SECTION E-E

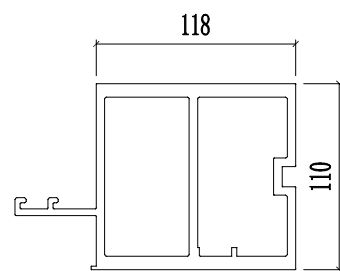


SECTION F-F

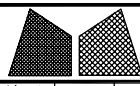


美特铝质有限公司
MIDI Aluminium Fabricator Ltd.


工程號	J857	類別		物料號	-										
地盘	啟德6552	制圖	陈梓豪	20220211	圖號	X86056-P15									
修改	A	B	D	採用	工廠	✓	地盤	-	图纸名称	铝料加工图	復核	練松文	20220213	數量	-
日期	03.16	04.26	05.09	材料颜色	AL2: ECK3X10063S-XF1	材料	X86056	批准	林仁安	20220215	單件重量	-	(KG)		

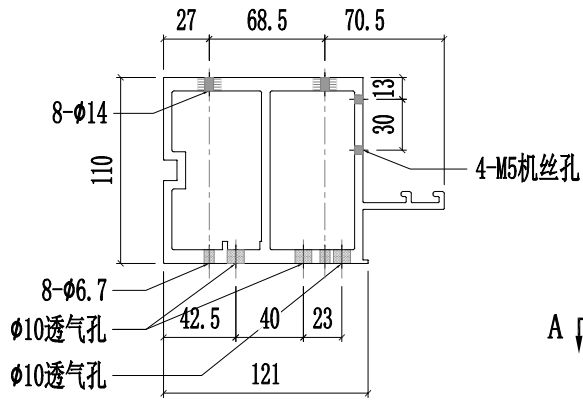


SECTION A-A

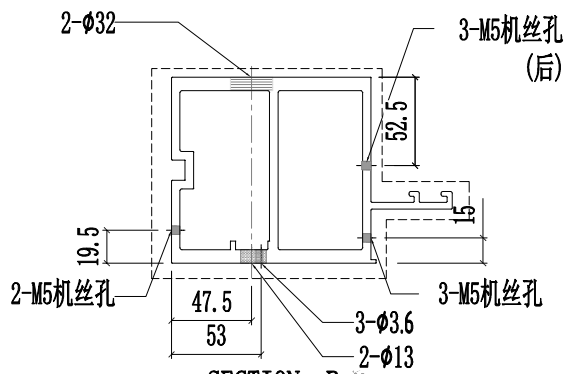


SECTION B-B

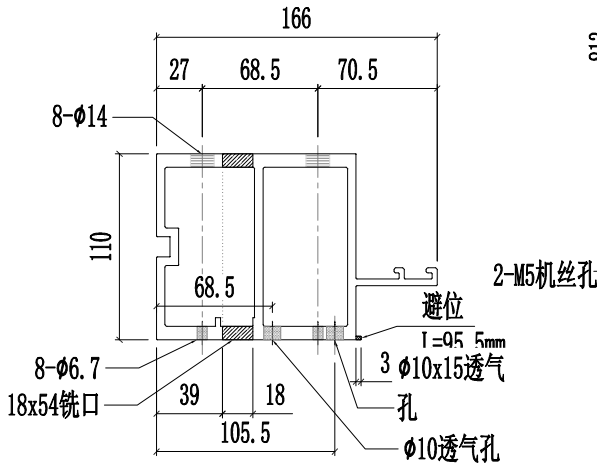


SECTION C-C

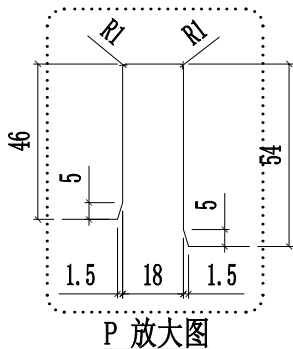


P 放大图

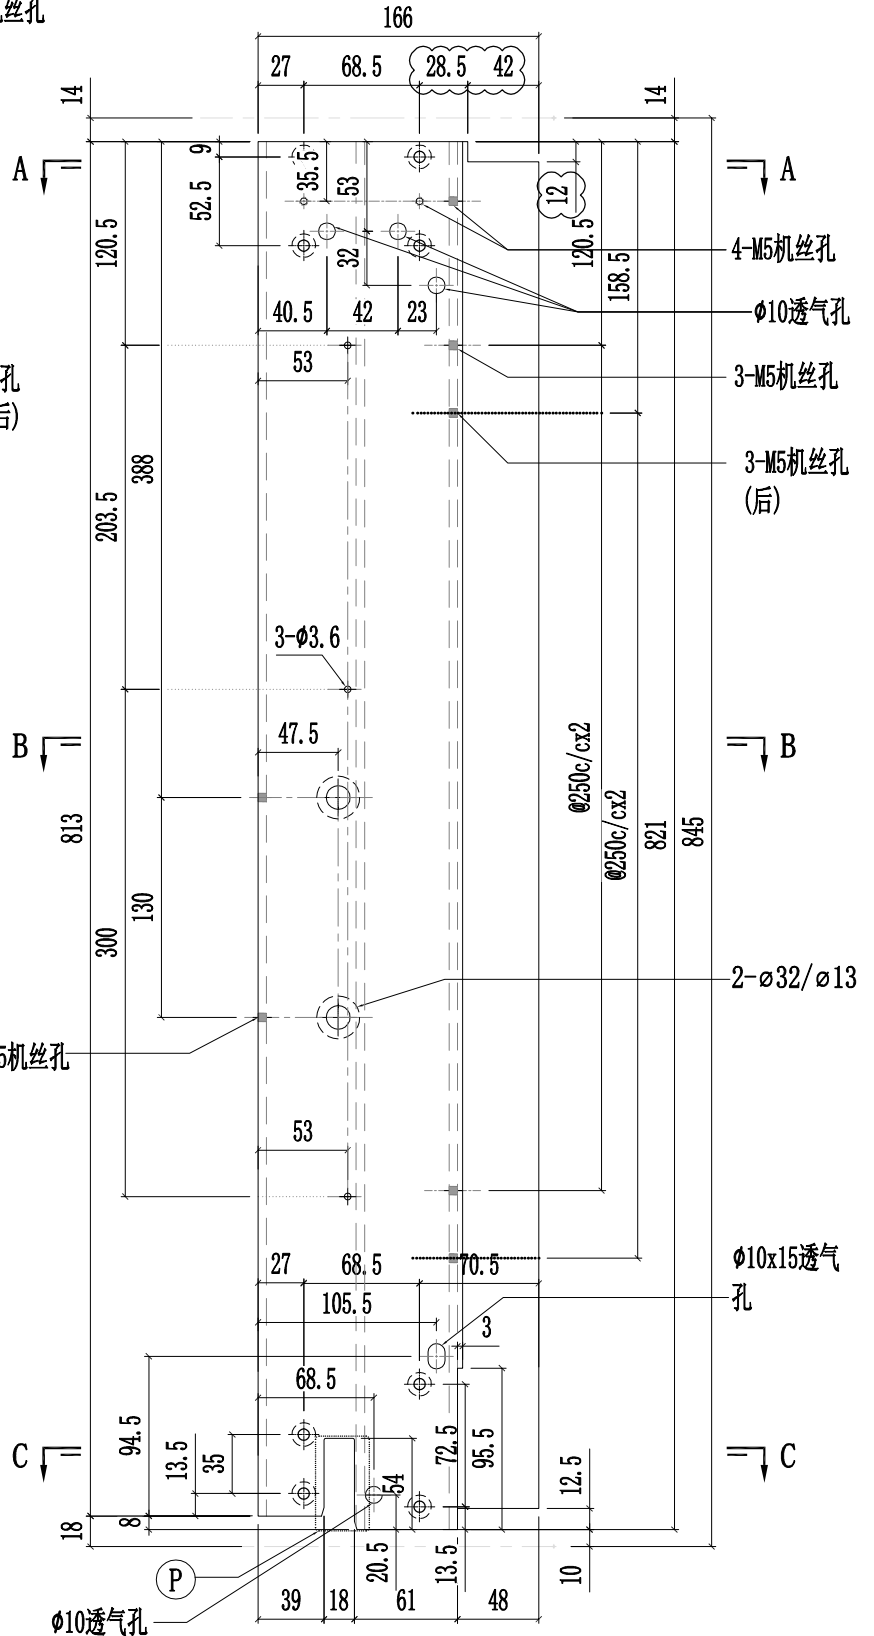

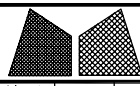


美特铝质有限公司
MIDI Aluminium Fabricator Ltd.


工程號	J857	類別		物料號	-										
地盘	啟德6552	制圖	陈梓豪	20220211	圖號	X86056-P16									
修改	A	B	D	採用	工廠	✓	地盘	-	图纸名称	铝料加工图	復核	練松文	20220213	數量	-
日期	03.16	04.26	05.09	材料颜色	AL2:ECX3X10063S-XF1	材料	X86056	批准	林仁安	20220215	單件重量	-	(KG)		

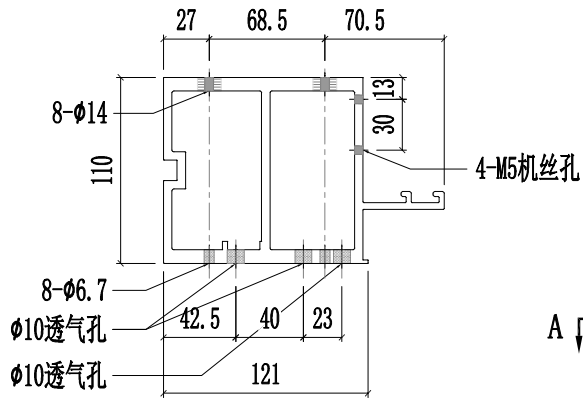


SECTION A-A

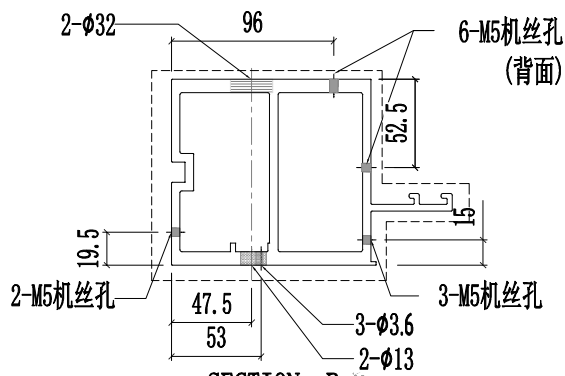


SECTION B-B

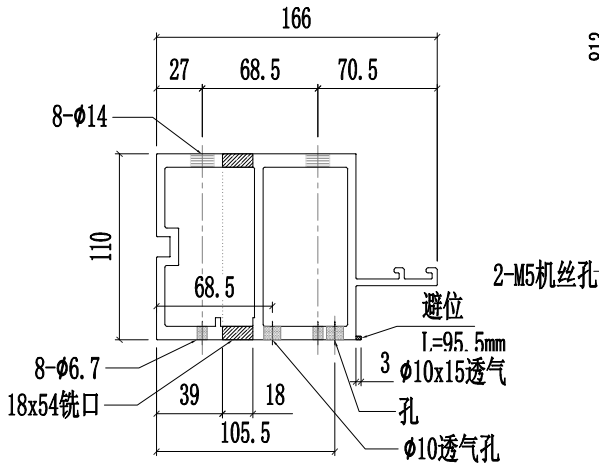


SECTION C-C

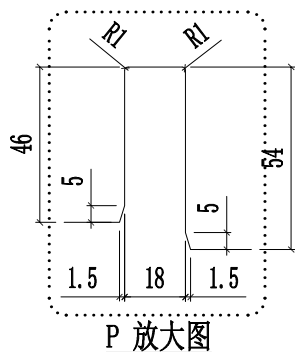







P 放大图

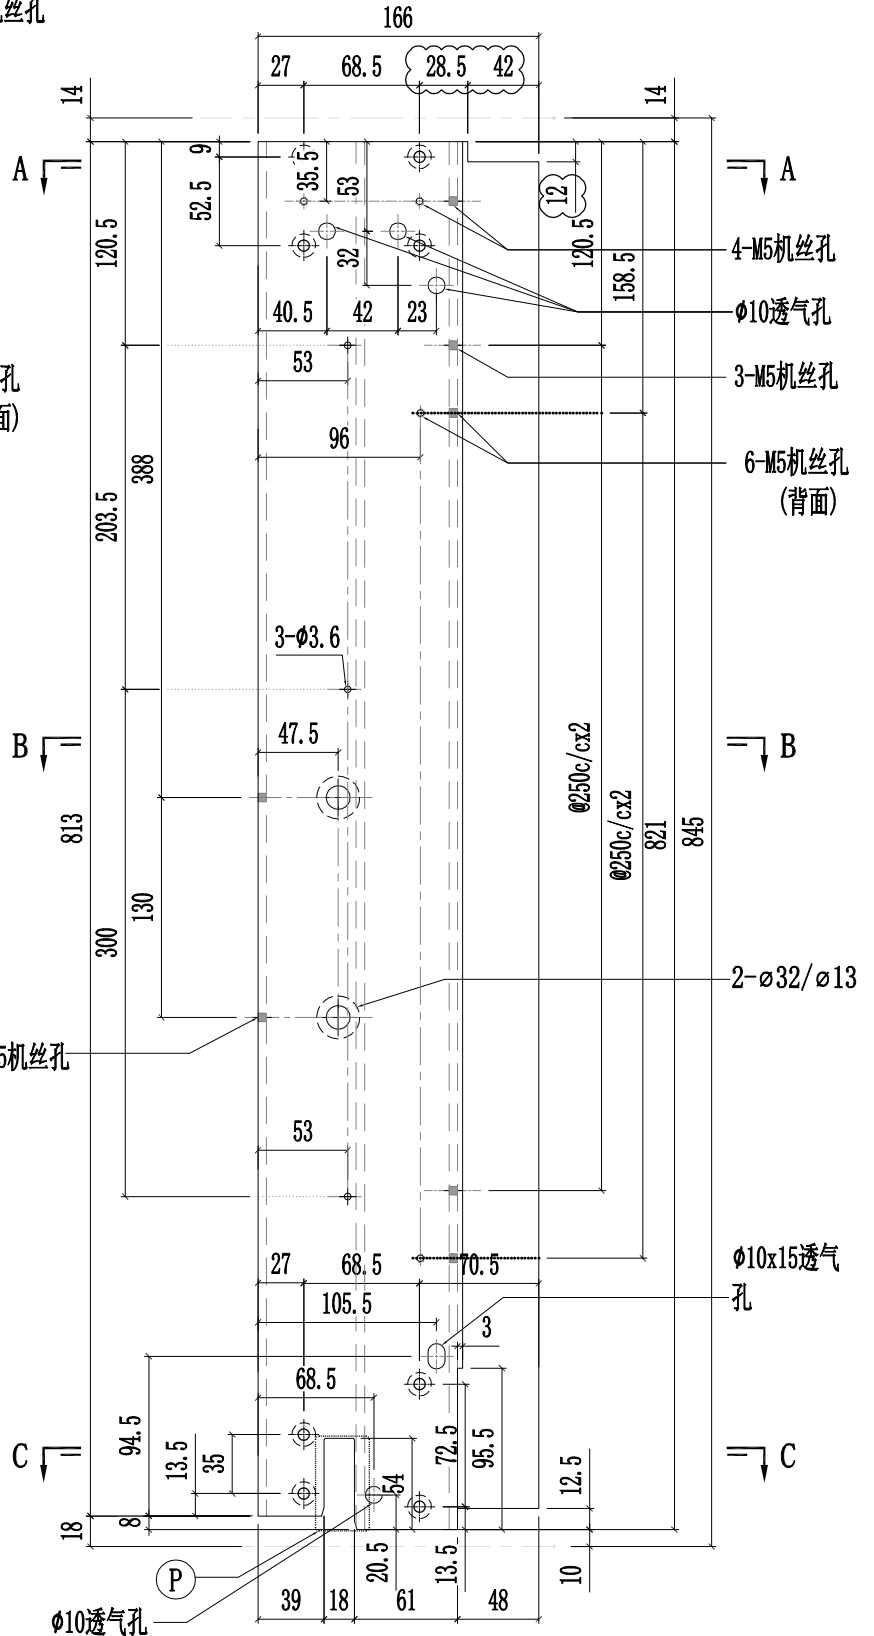


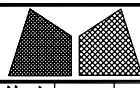

美特鋁質有限公司
MIDI Aluminium Fabricator Ltd.


工程號	J857	類別		物料號	-		
地盘	啟德6552	制圖	陈梓豪	20220211	圖號	X86056-P19	
修改	A B D	採用	工廠	✓	地盘	-	
日期	03.16 04.26 05.09	材料颜色	AL2:ECX3X10063S-XF1	材料	X86056	批准	林仁安 20220215
图纸名称	铝料加工图		復核	練松文 20220213	數量	-	
單件重量	-				(KG)		

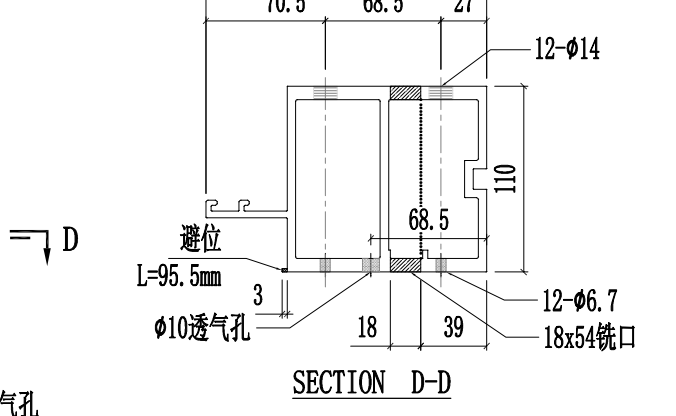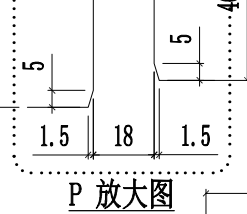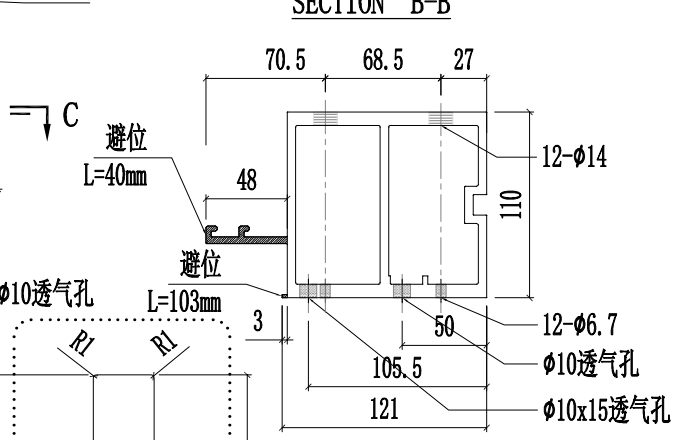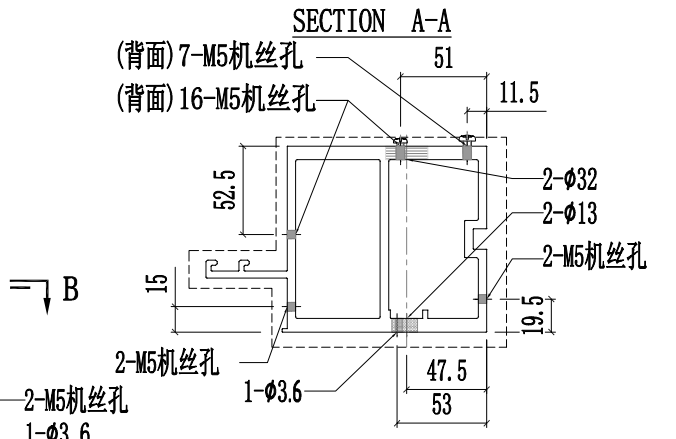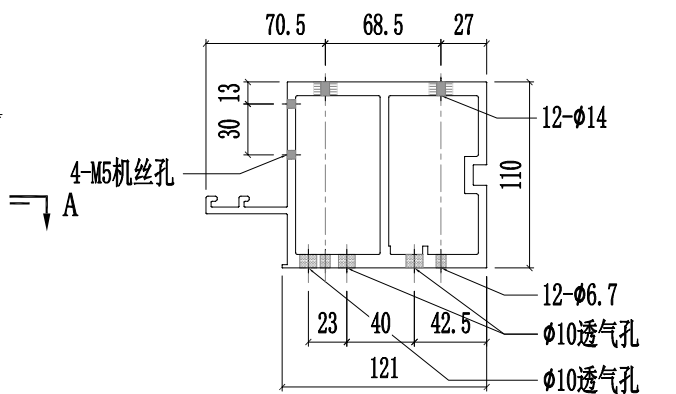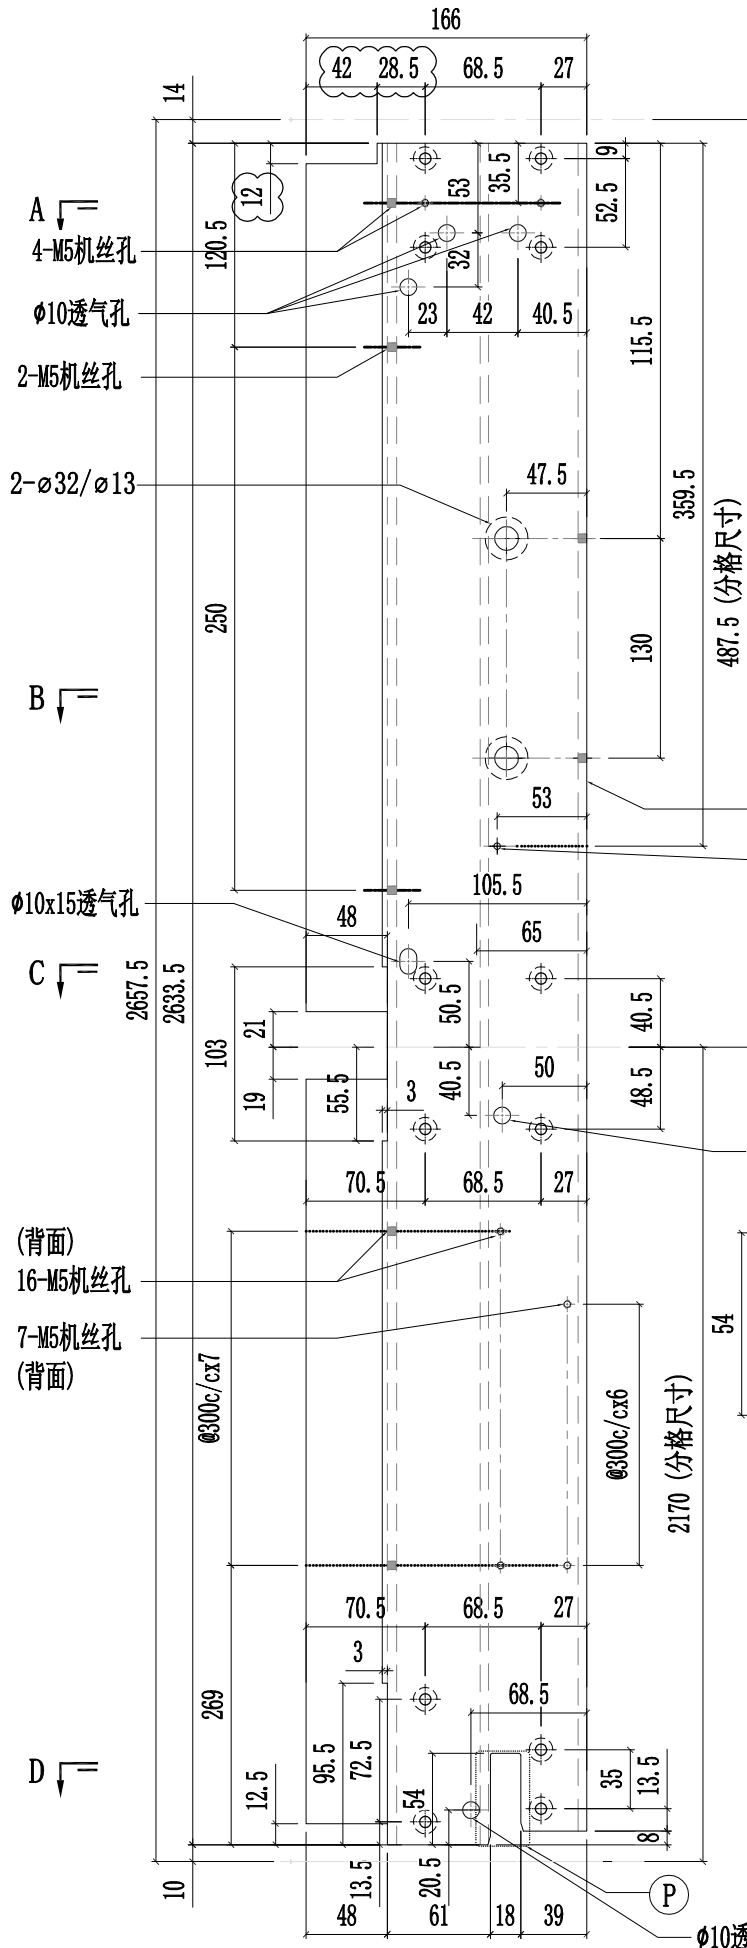


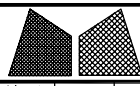

美特鋁質有限公司
MIDI Aluminium Fabricator Ltd.




工程號	J857	類別		物料號	-							
地盘	啟德6552	制圖	陈梓豪	20220211	圖號	X86056-P21						
修改	A B D	採用工廠	✓	地盤	-	图纸名称	铝料加工图	復核	練松文	20220213	數量	-
日期	03.16	04.20	05.09	材料颜色	AL2:ECX3X10063S-XF1	材料	X86056	批准	林仁安	20220215	單件重量	- (KG)

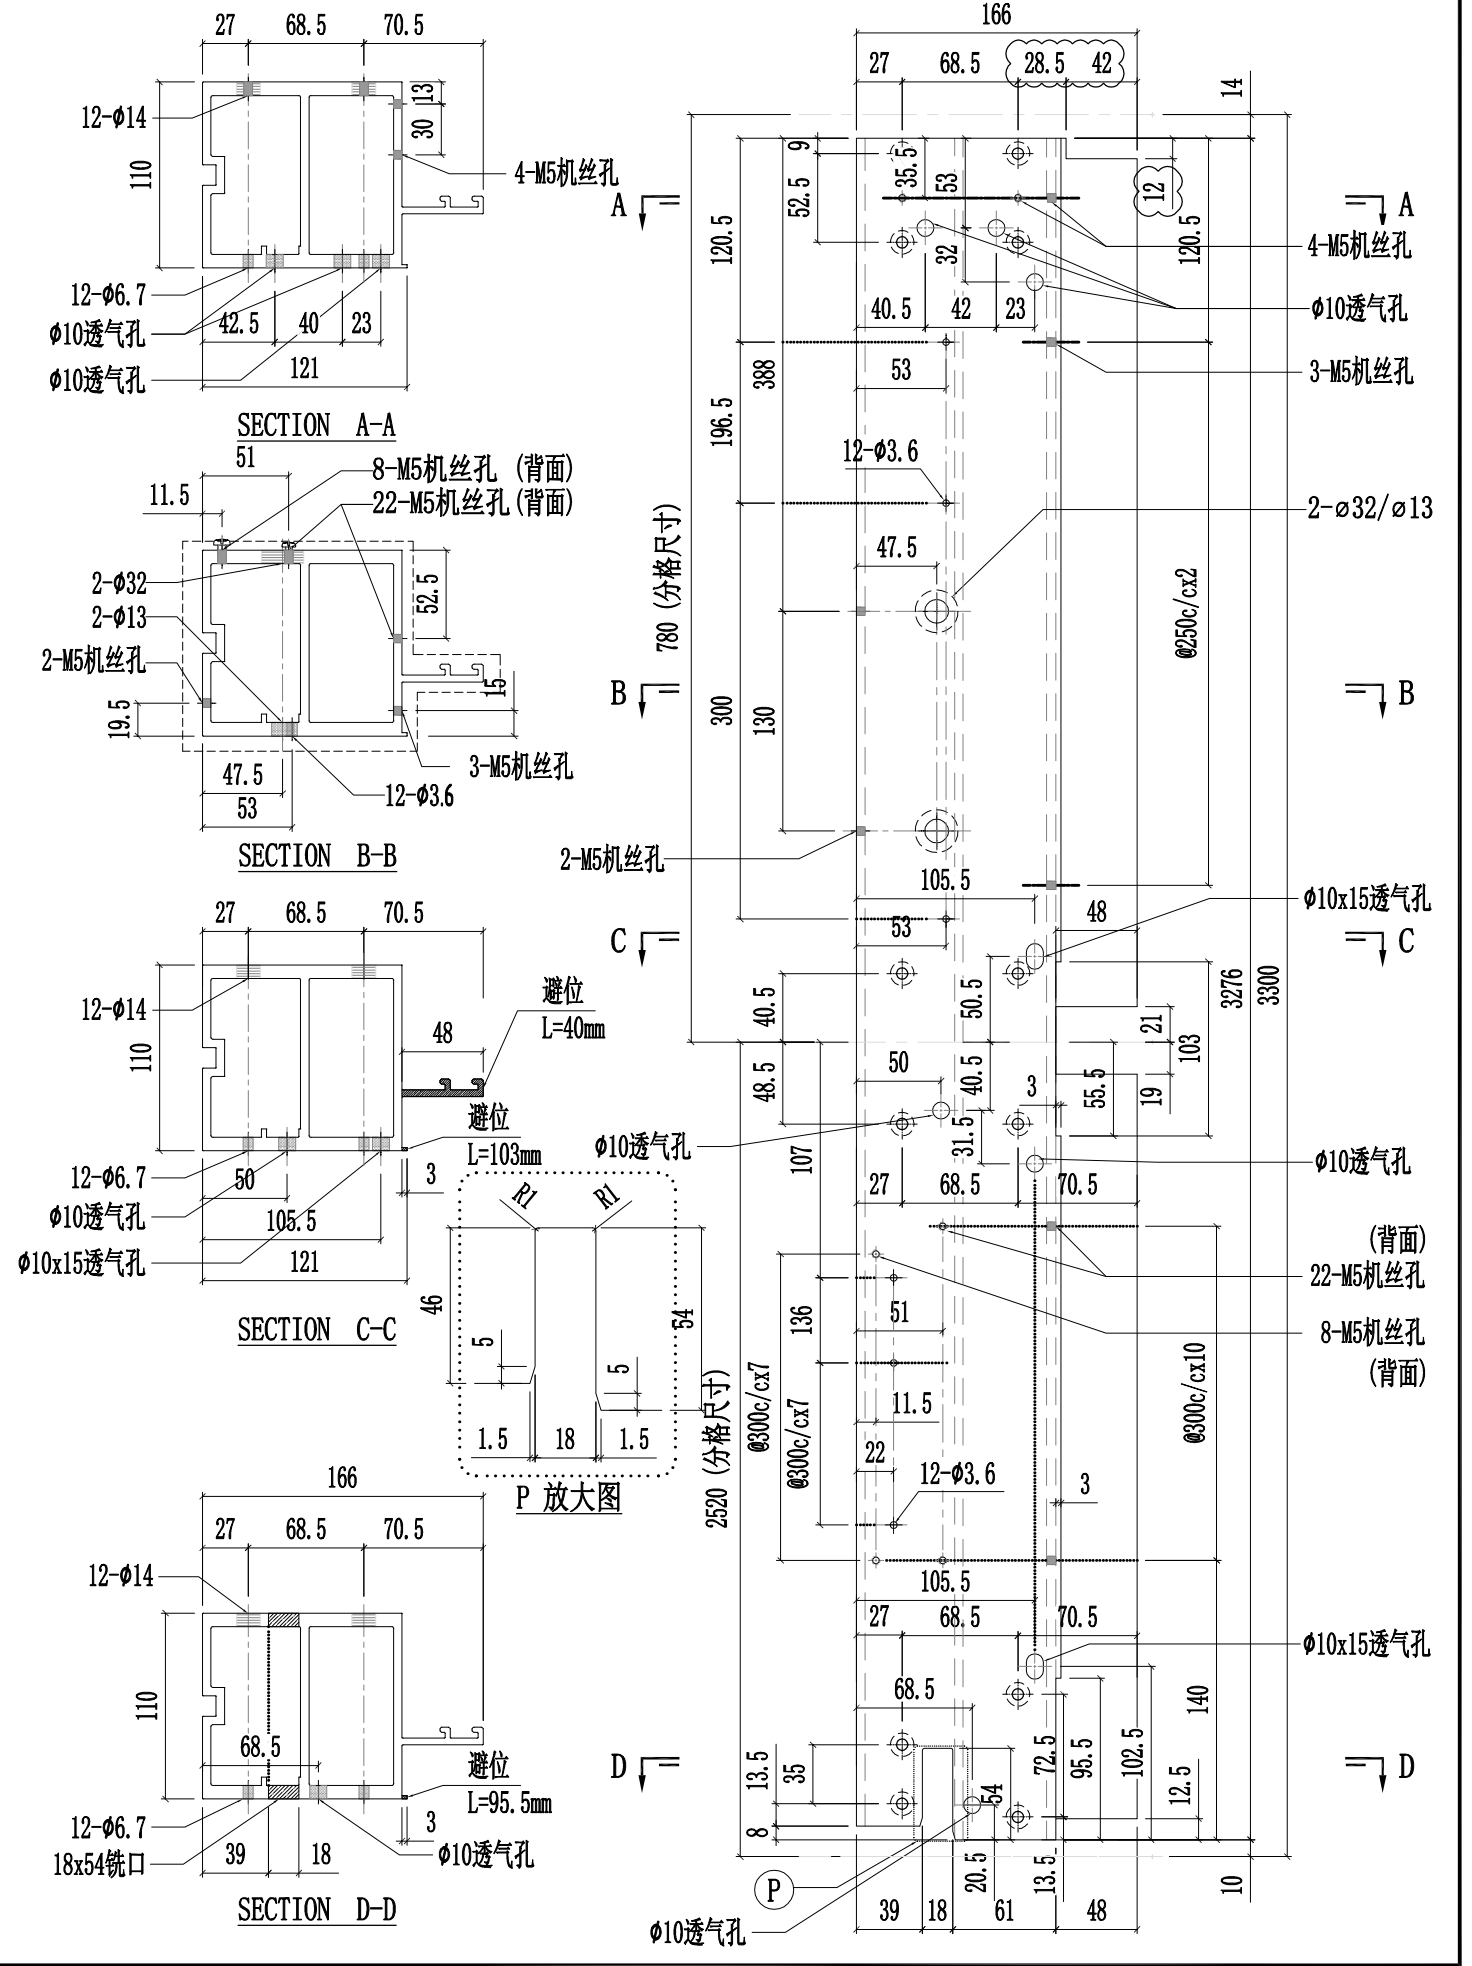


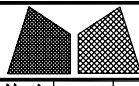

美特鋁質有限公司
MIDI Aluminium Fabricator Ltd.


工程號	J857	類別		物料號	-		
地盘	啟德6552	制圖	陈梓豪	20220211	圖號	X86056-P22	
修改	A B D	採用	工廠	✓	地盤	-	
日期	03.16 04.20 05.09	材料颜色	AL2: ECK3X10063S-XF1	材料	X86056	批准	林仁安 20220215
图纸名称	铝料加工图	復核	練松文	20220213	數量	-	
					單件重量	- (KG)	

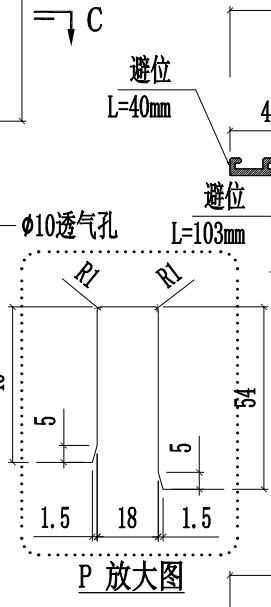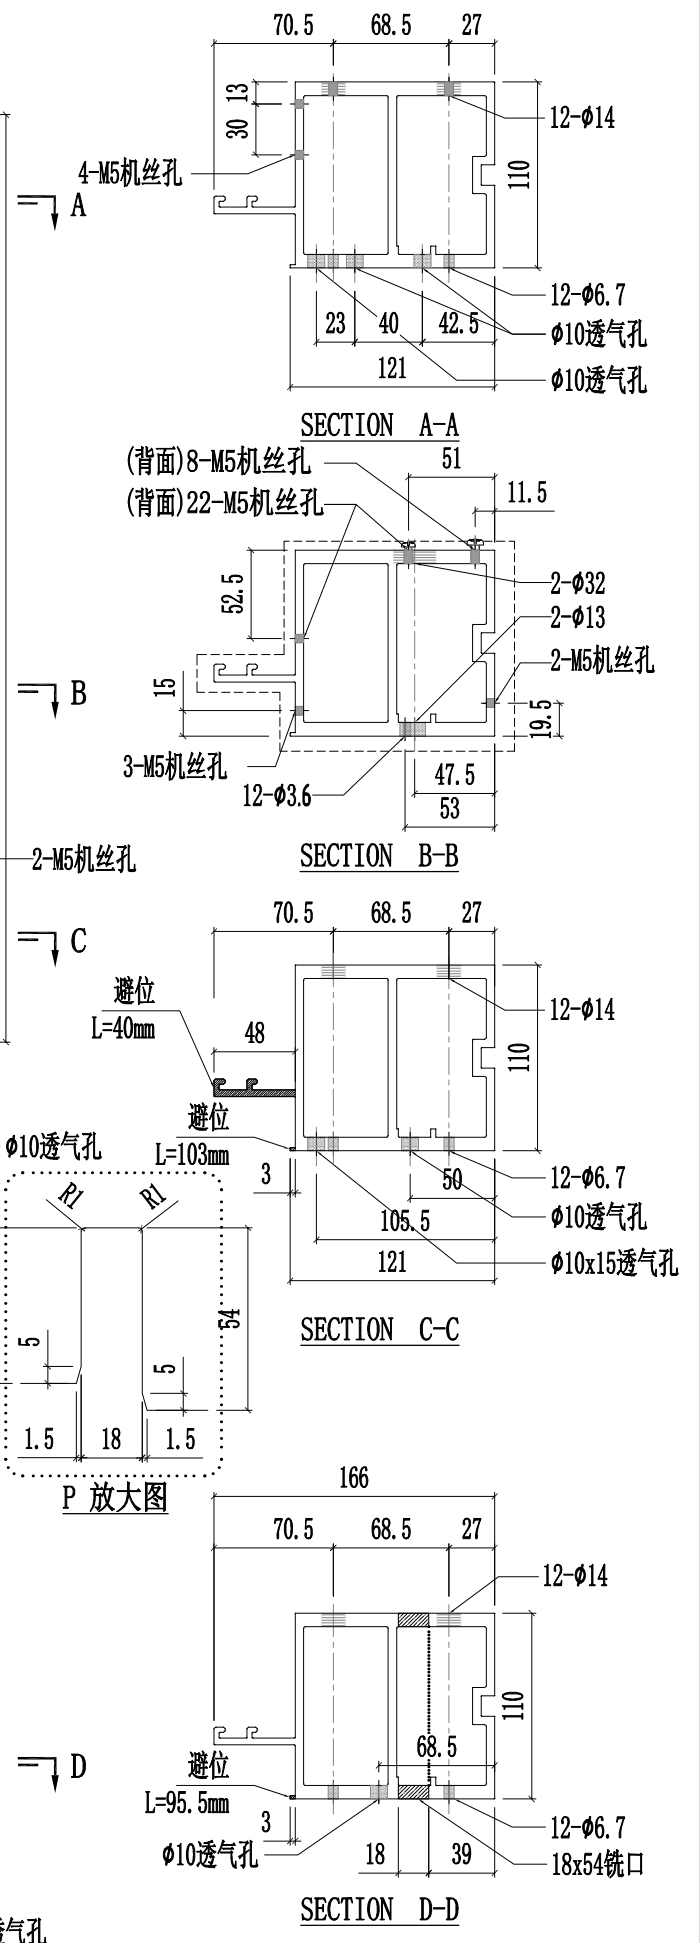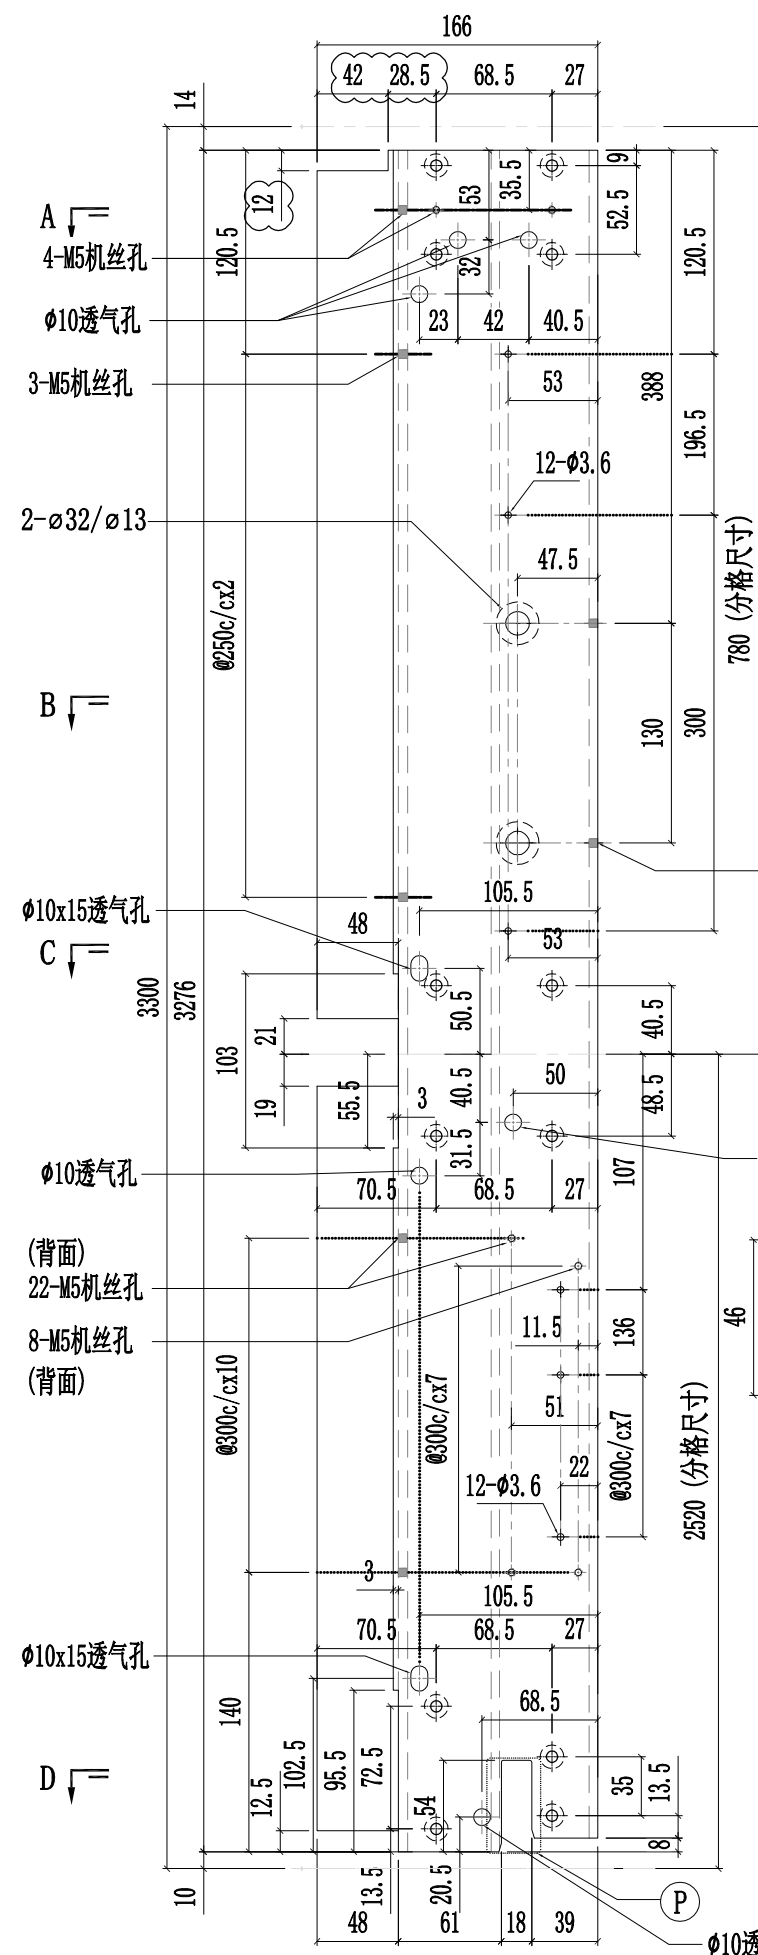


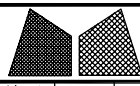

美特鋁質有限公司
MIDI Aluminium Fabricator Ltd.


工程號	J857	類別		物料號	-						
地盘	啟德6552	制圖	陈梓豪	20220211	圖號	X86056-P40					
修改	A B D	採用	工廠	✓	地盤	-					
日期	03.16 03.30 05.09	材料颜色	AL2: ECK3X10063S-XF1	材料	X86056	批准	林仁安	20220215	單件重量	-	(KG)
图纸名称	铝料加工图		復核	練松文	20220213	數量	-				

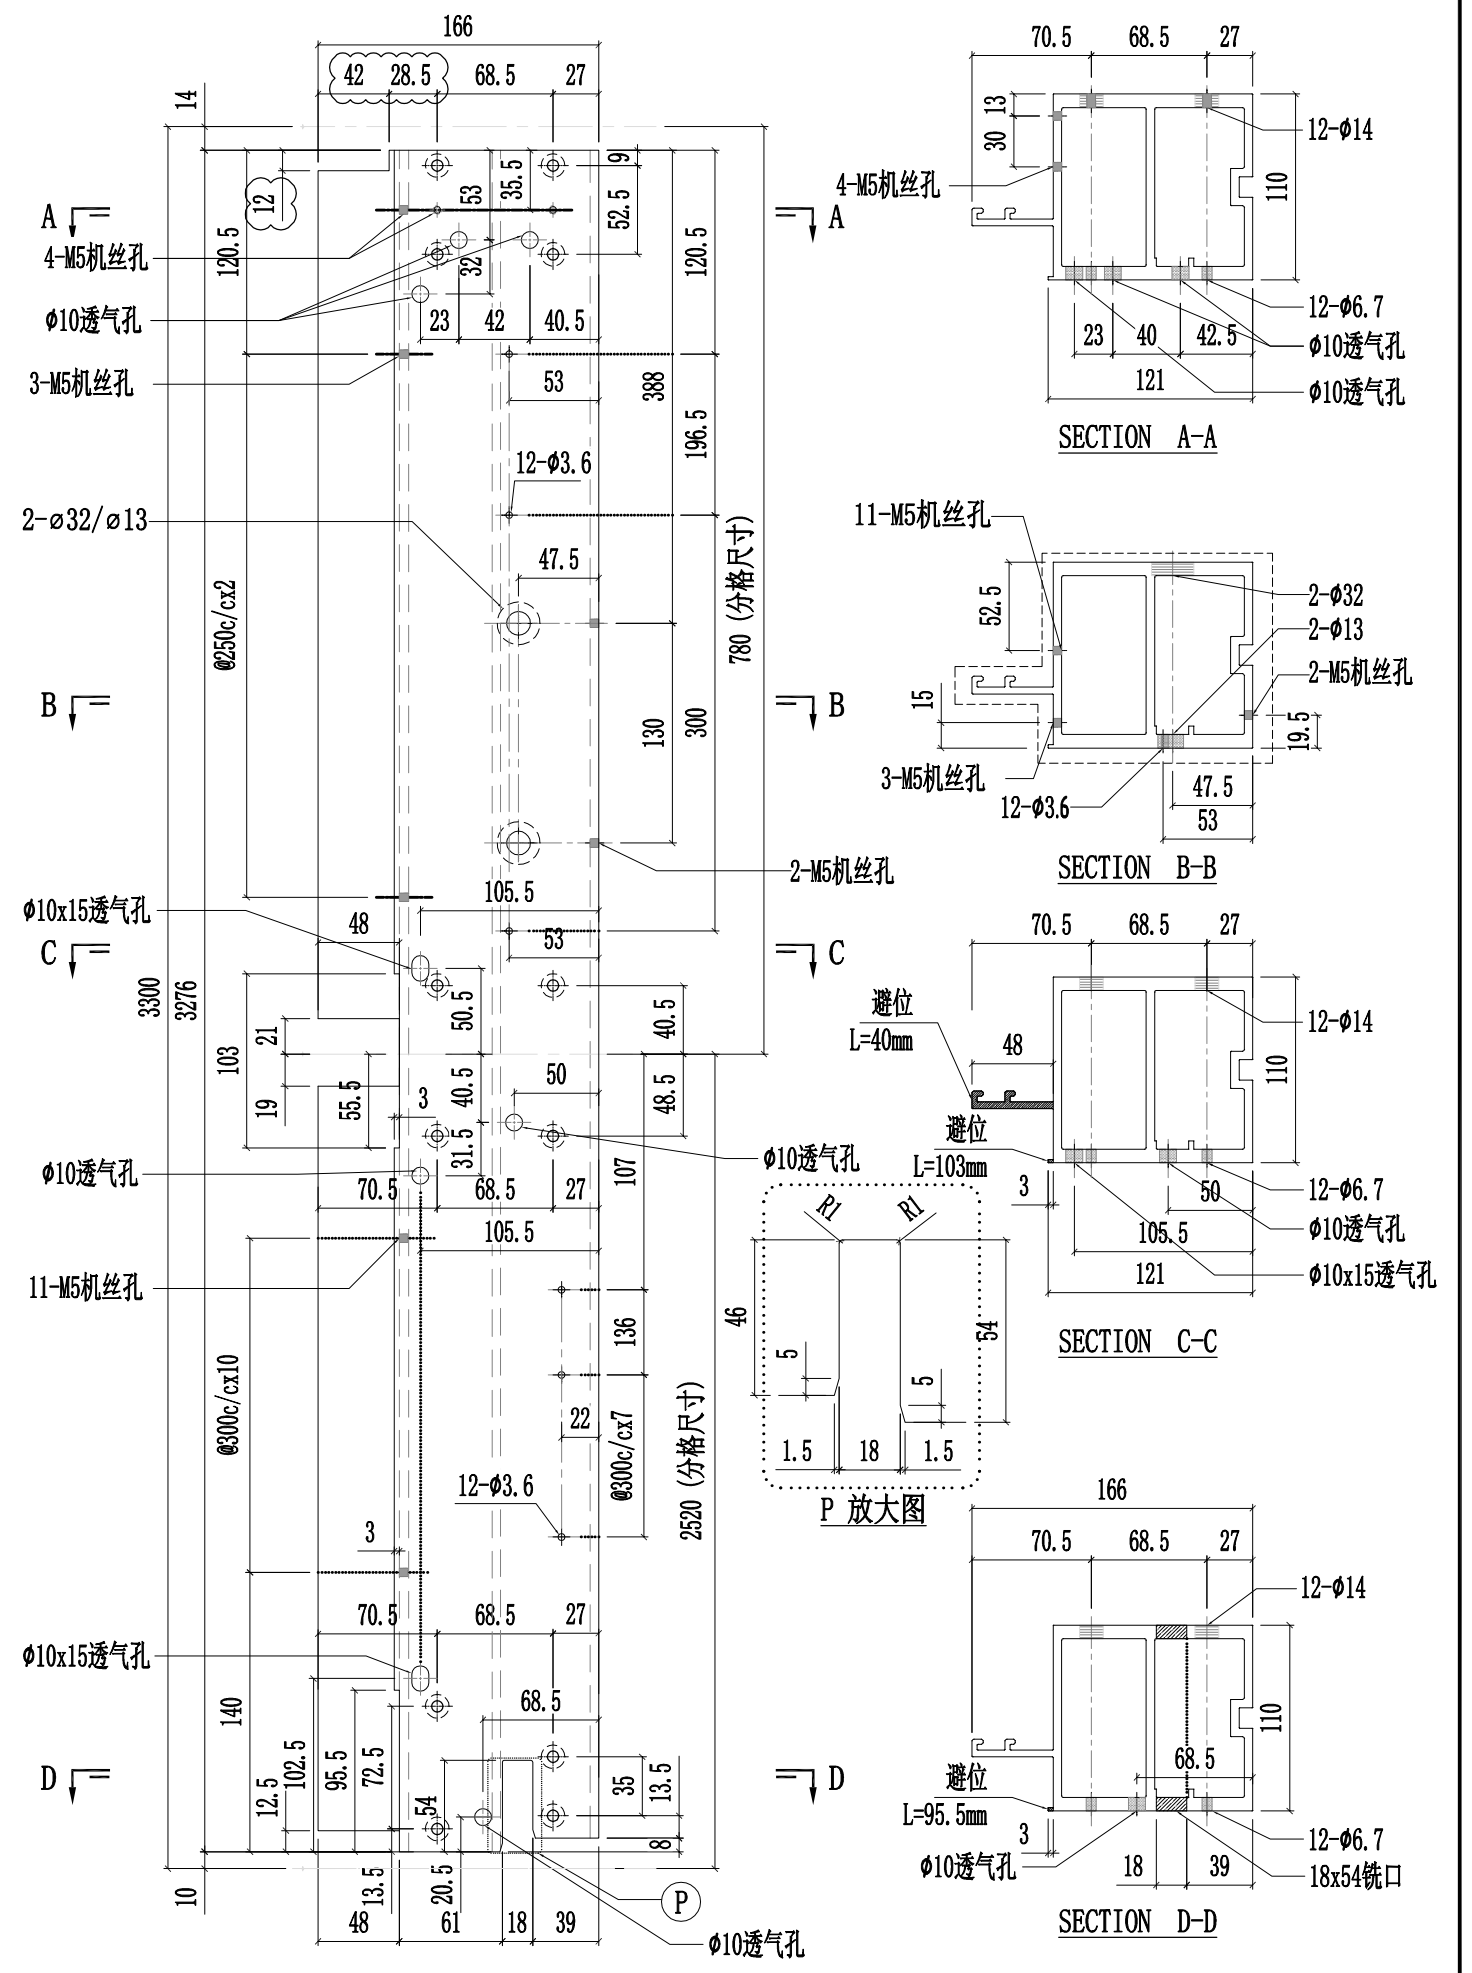

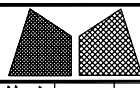


美特鋁質有限公司
MIDI Aluminium Fabricator Ltd.

工程號	J857	類別		物料號	-						
地盘	啟德6552	制圖	陈梓豪	20220211	圖號	X86056-P41					
修改	A B D	採用	工廠	✓	地盤	-					
日期	03.16 03.30 05.09	材料颜色	AL2: ECK3X10063S-XF1	材料	X86056	批准	林仁安	20220215	單件重量	-	(KG)
图纸名称	铝料加工图		復核	練松文	20220213	數量	-				





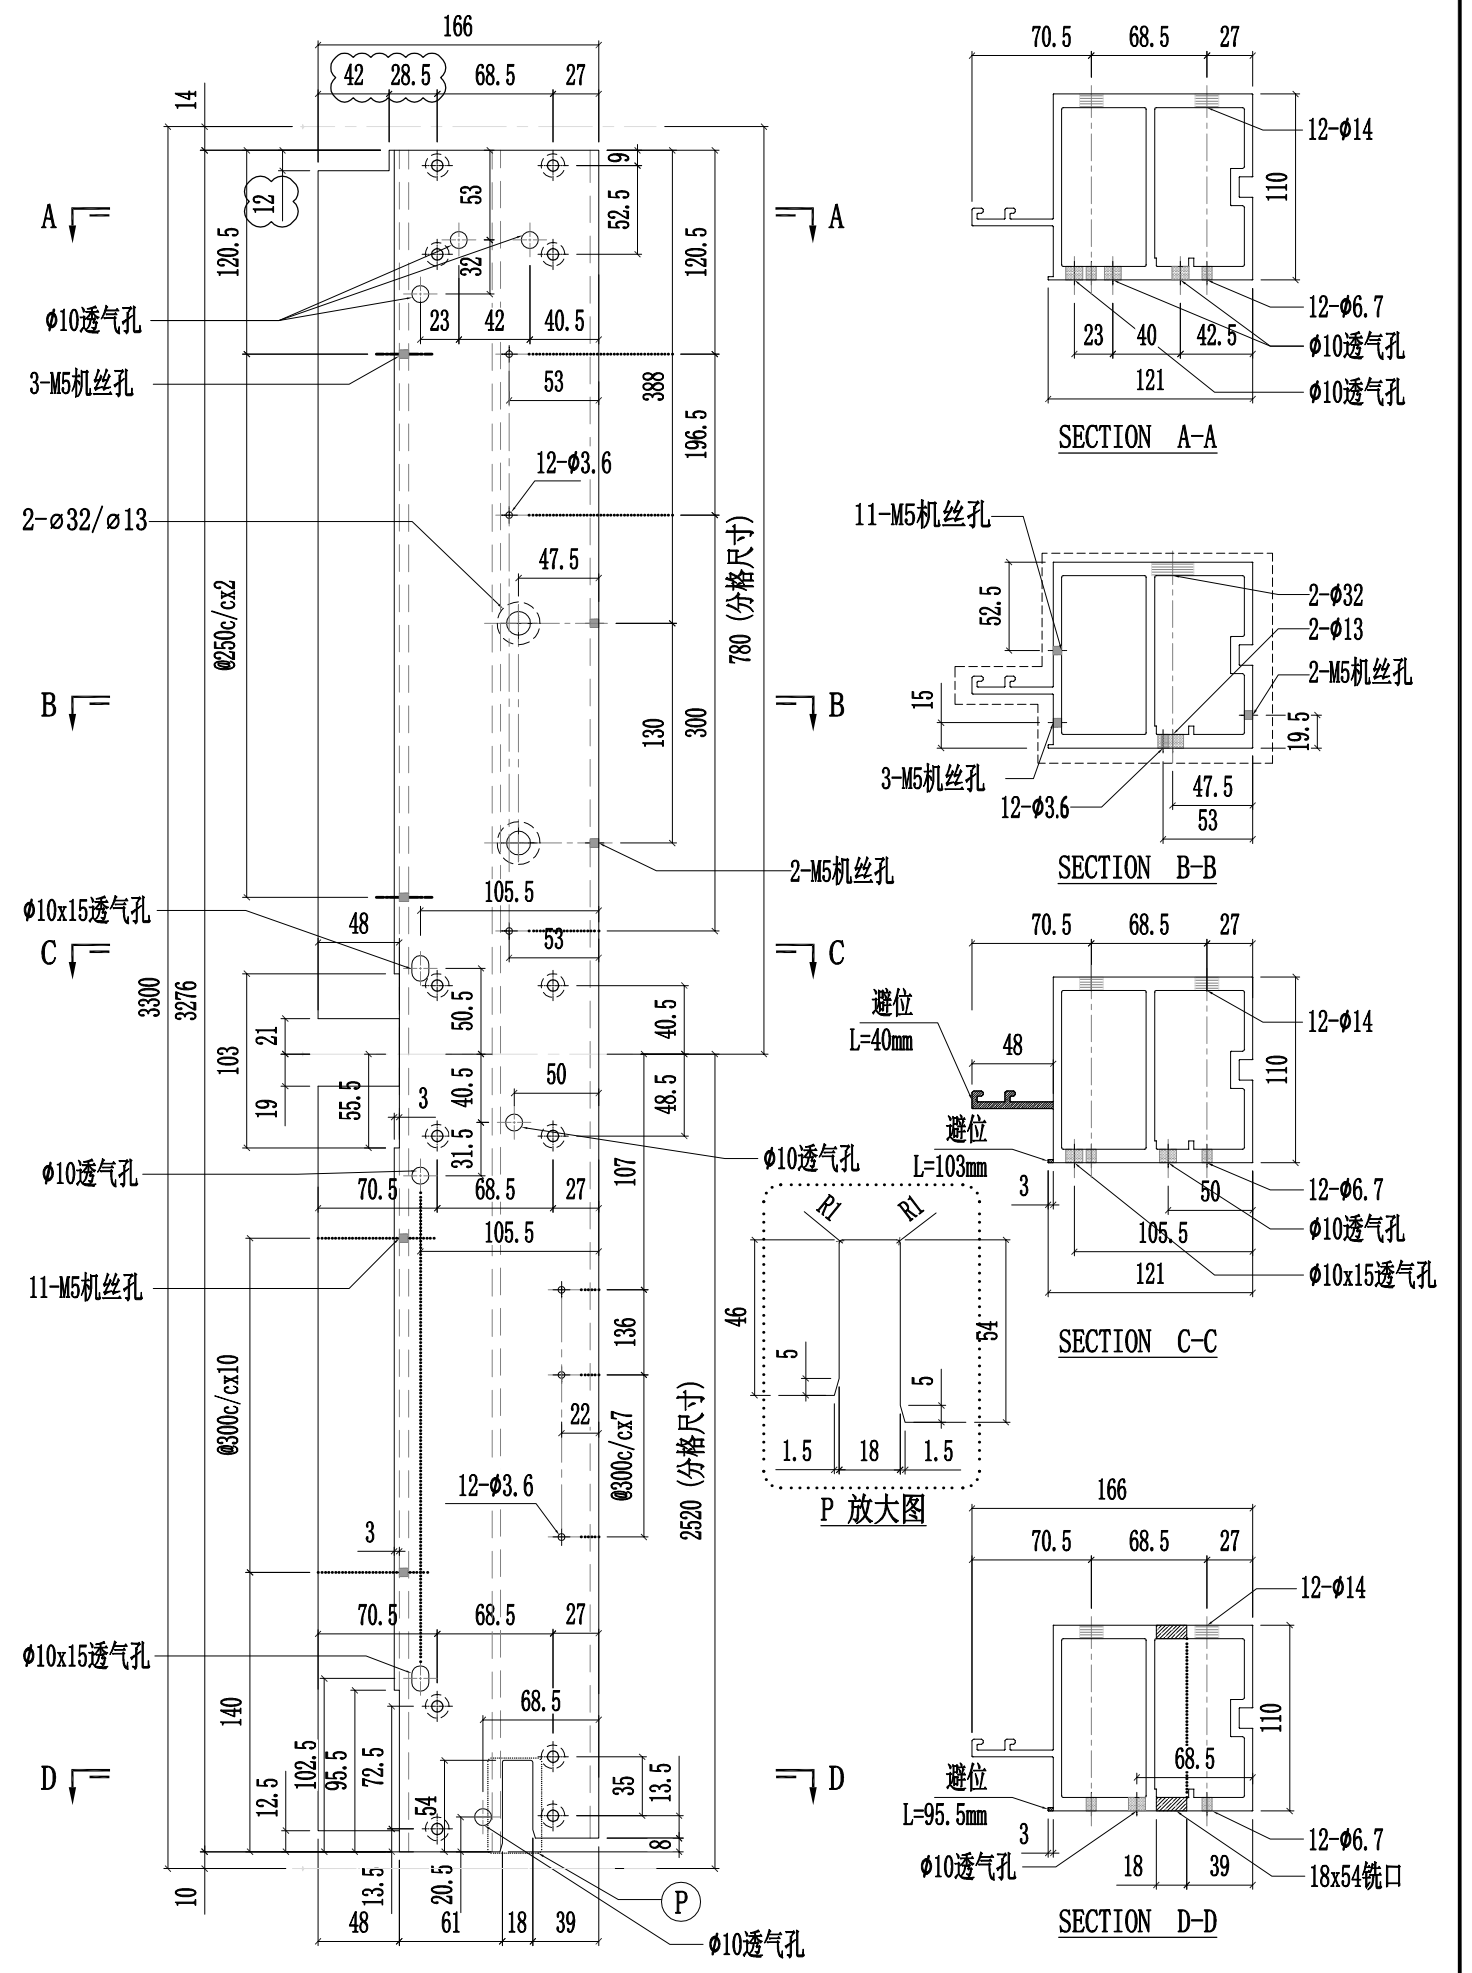


 美特鋁質有限公司 MIDI Aluminium Fabricator Ltd.				工程號 J857 地盘 啟德G552	類別 制圖 李傳鵬 復核 練松文 批准 林仁安	物料號 M1 2022-02-11 2022-02-13 2022-02-15	圖號 AW-A01 數量 - 單件重量 - (KG)
修改	A	B	C	採用工廠 ✓ 地盘	图纸名称 生窗组裝圖 材料 -		
日期	03.18	04.06	05.09	材料颜色 -	材料 -		

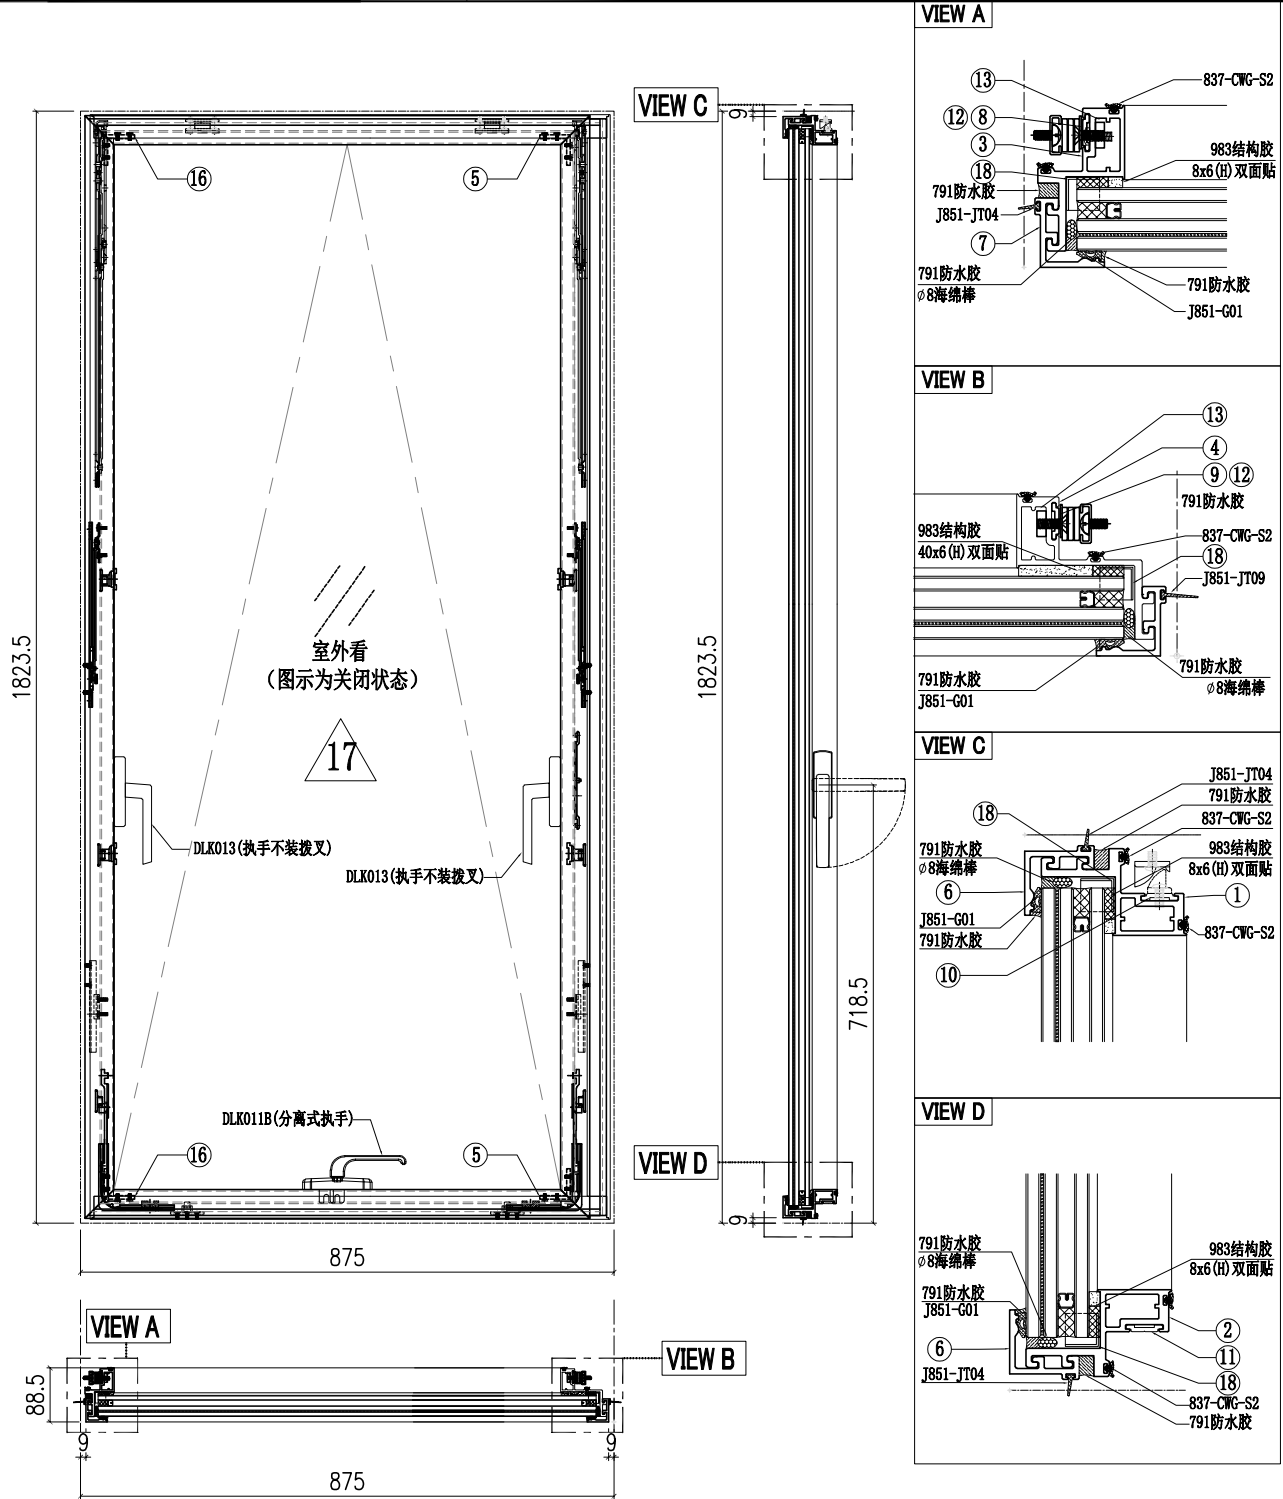






10	X86150-001	X86150	55	2	20	B2968-002	B2968	287	1
9	X86150-004B	X86150	1003	1					
8	X86150-003B	X86150	1021	1	18	PT-BM-P65	1mm THK. ALUM. PLATE		4
7	X86071-P04-11	X86071	1798.5	2	17	GL3-L005	817X1765 (GLASS)		1
6	X86071-P01-01	X86071	857	2	16	C747-002	C747	28.5	2
5	C747-001	C747	28.5	2	15				
4	X86073-001	X86073	1808.5	1	14				
3	X86072-003	X86072	1808.5	1	13	B2968-001	B2968	287	1
2	X86072-006	X86072	844.5	1	12	X86150-006	X86150	341	2
1	X86072-005	X86072	844.5	1	11	X86150-007-03	X86150	691	1
序号	加工图编号	材料名称	长度	支/幅	序号	加工图编号	材料名称	长度	支/幅

 美特鋁質有限公司 MIDI Aluminium Fabricator Ltd.				工程號 J857 地盘 啟德G552	類別 制圖 李傳鵬 復核 練松文 批准 林仁安	物料號 M1 圖號 AW-A03 數量 - 單件重量 - (KG)
修改 A B C 日期 03.18 04.06 05.09	採用工廠 <input checked="" type="checkbox"/> 地盘 材料颜色 -	图纸名称 生窗组裝圖 材料 -				

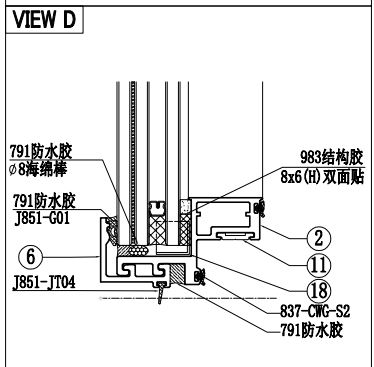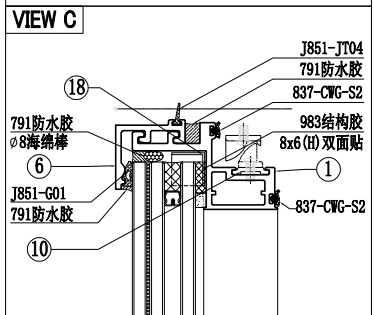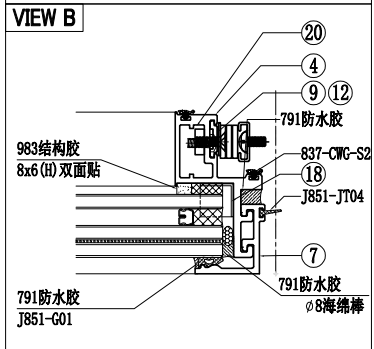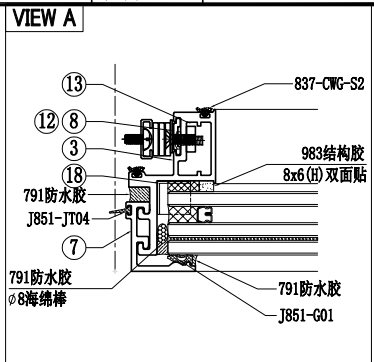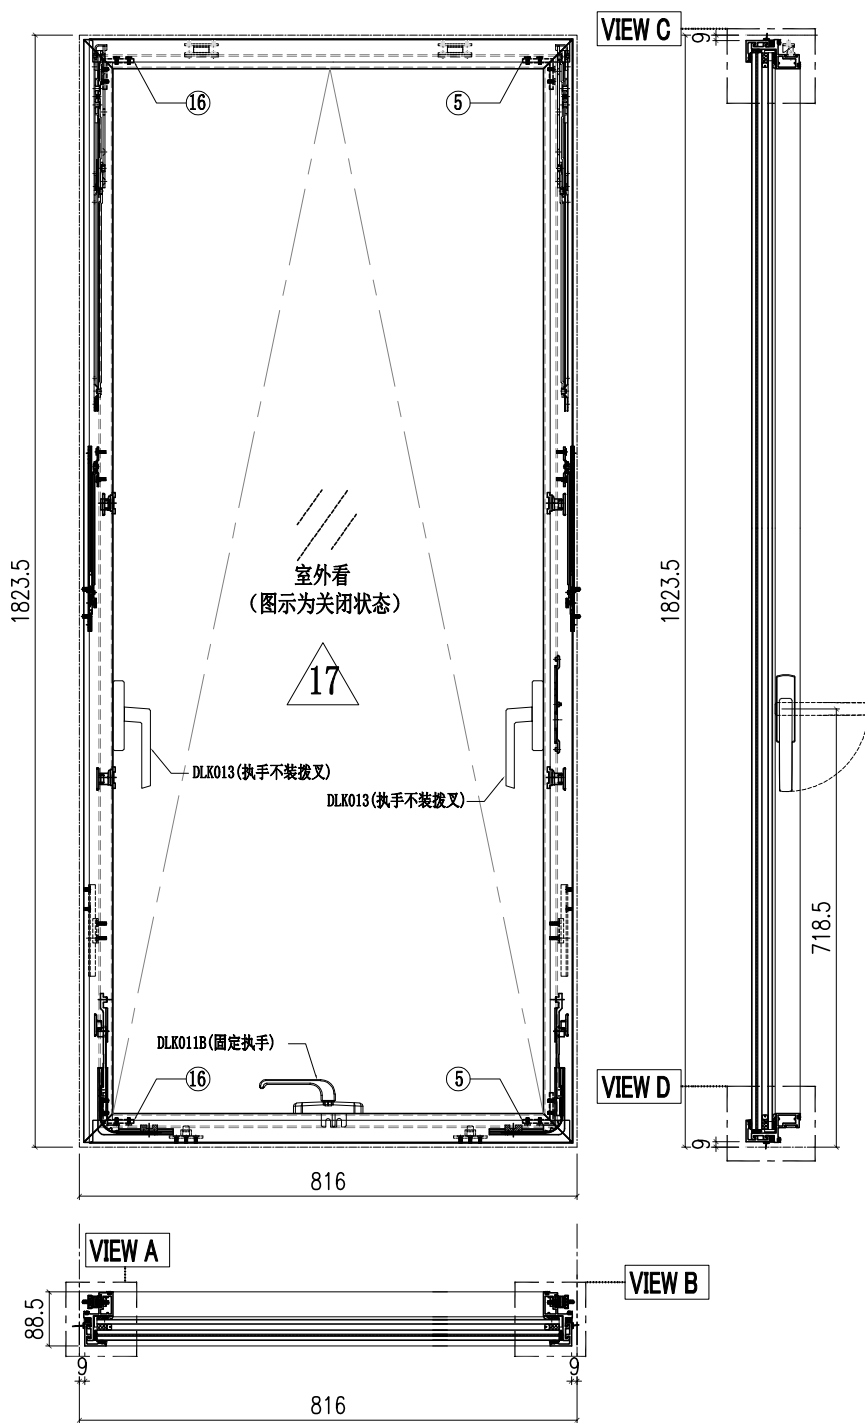








10	X86150-001	X86150	55	2	20	B2968-002	B2968	287	1
9	X86150-004A	X86150	1021	1					
8	X86150-003A	X86150	1003	1	18	PT-BM-P65	1mm THK. ALUM. PLATE		4
7	X86071-P04-11	X86071	1798.5	2	17	GL3-L028	758X1765 (GLASS)		1
6	X86071-P01-05	X86071	798	2	16	C747-002	C747	28.5	2
5	C747-001	C747	28.5	2	15				
4	X86072-004	X86072	1808.5	1	14				
3	X86072-003	X86072	1808.5	1	13	B2968-001	B2968	287	1
2	X86072-008-01	X86072	801	1	12	X86150-006	X86150	341	2
1	X86072-001-03	X86072	801	1	11	X86150-008-01	X86150	664.5	1
序号	加工图编号	材料名称	长度	支/幅	序号	加工图编号	材料名称	长度	支/幅

 美特铝质有限公司 MIDI Aluminium Fabricator Ltd.					工程號	J857	類別		物料號	M1		
					地盘	啟德G552	制圖	李傳鵬	2022-02-11	圖號	AW-B03	
修改	A	B	C	採用工廠	✓	地盘		復核	練松文	2022-02-13	數量	-
日期	03.18	04.06	05.09	材料颜色	-	材料	-	批准	林仁安	2022-02-15	單件重量	- (KG)

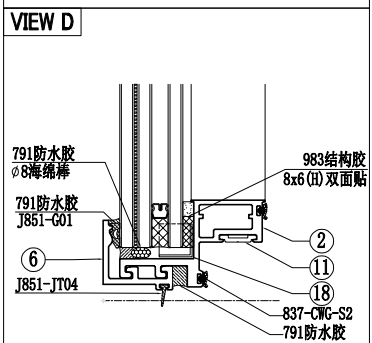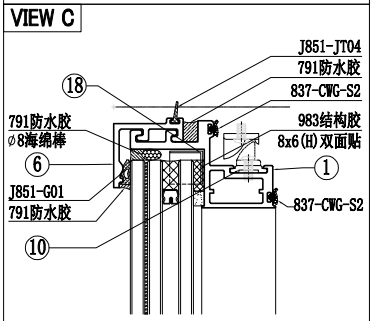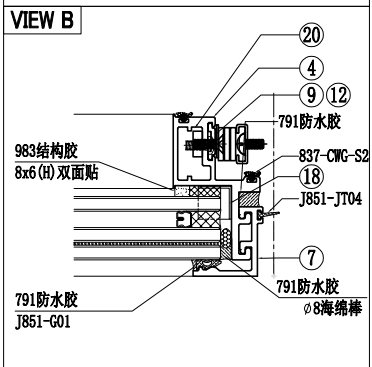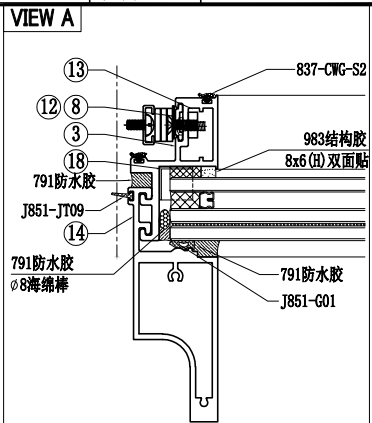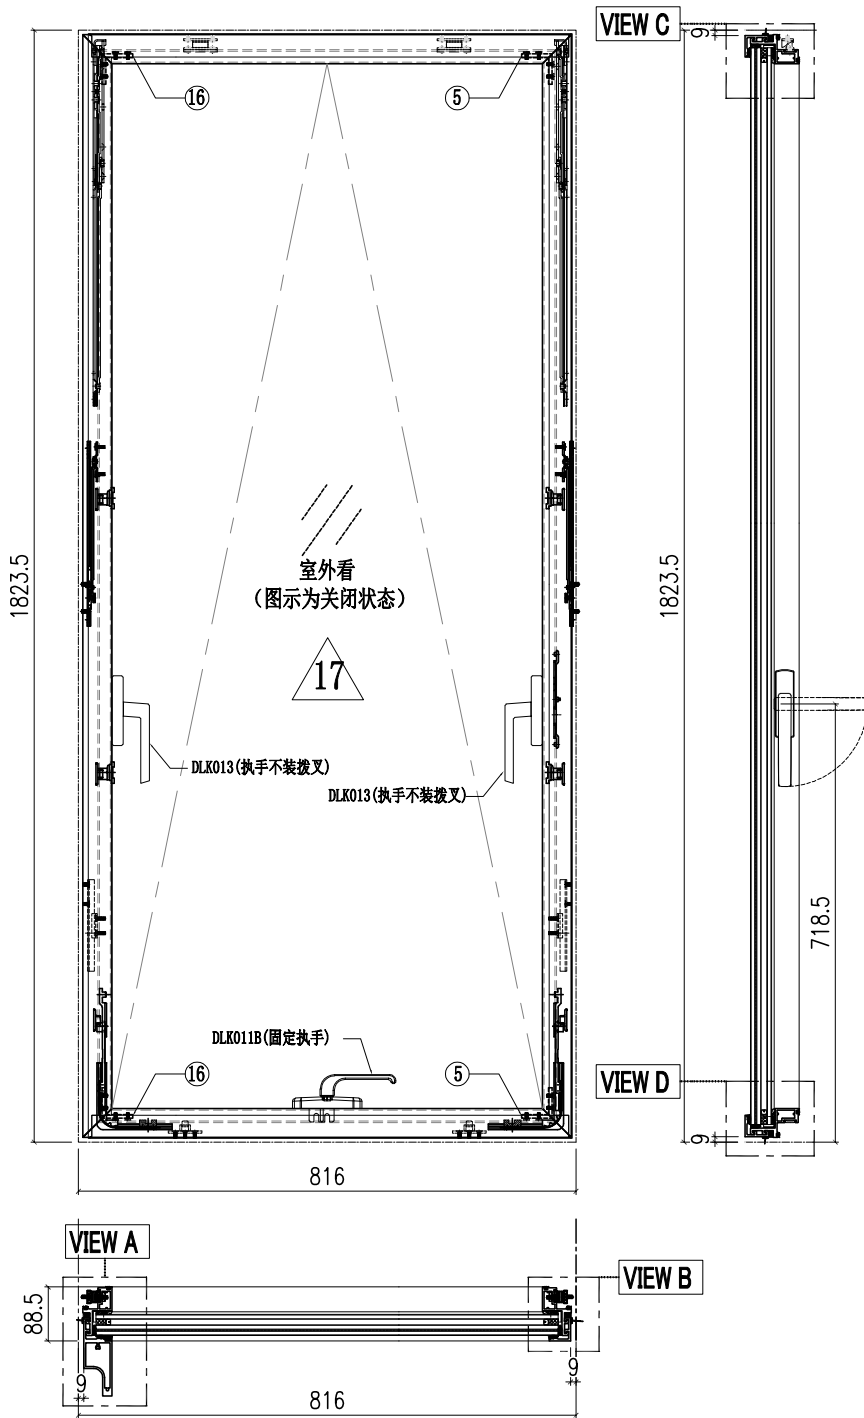







10	X86150-001	X86150	55	2	20	B2968-002	B2968	287	1
9	X86150-004B	X86150	1003	1					
8	X86150-003B	X86150	1021	1	18	PT-BM-P65	1mm THK. ALUM. PLATE		4
7	X86071-P04-11	X86071	1798.5	1	17	GL3-L028	758X1765 (GLASS)		1
6	X86071-P03-08	X86071	798	1	16	C747-002	C747	28.5	2
5	C747-001	C747	28.5	2	15	X86071-P03R-08	X86071	798	1
4	X86072-004	X86072	1808.5	1	14	X86142-P01-03	X86142	1799.5	1
3	X86072-003	X86072	1808.5	1	13	B2968-001	B2968	287	1
2	X86072-007-01	X86072	801	1	12	X86150-006	X86150	341	2
1	X86072-001-03	X86072	801	1	11	X86150-007-01	X86150	664.5	1
序号	加工图编号	材料名称	长度	支/幅	序号	加工图编号	材料名称	长度	支/幅

 美特铝质有限公司 MIDI Aluminium Fabricator Ltd.				工程號	J857	類別		物料號	M1			
				地盘	啟德G552	制圖	李傳鵬	2022-02-11	圖號	AW-L11		
修改	A	B	C	採用工廠	✓ 地盘	图纸名称	生窗组装机	復核	練松文	2022-02-13	數量	-
日期	03.18	04.12	05.09	材料颜色	-	材料	-	批准	林仁安	2022-02-15	單件重量	- (KG)

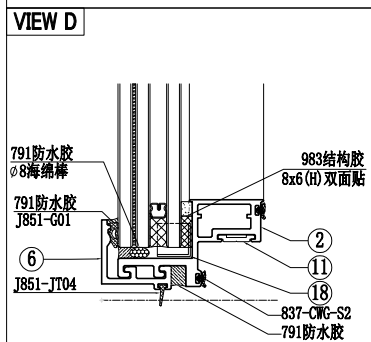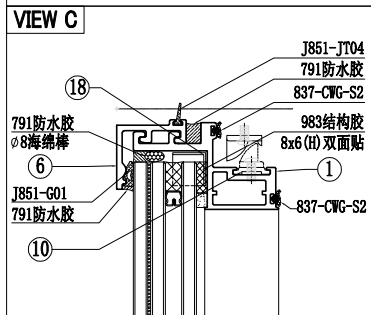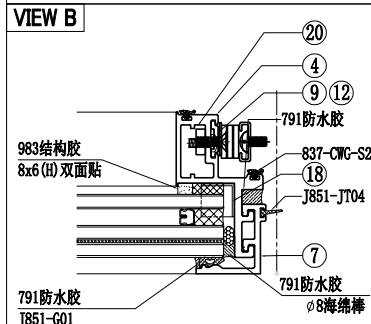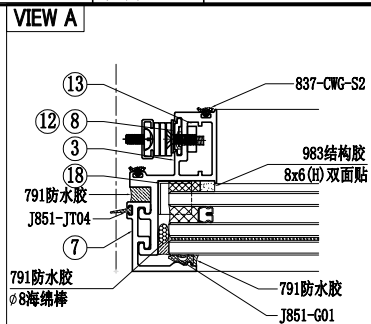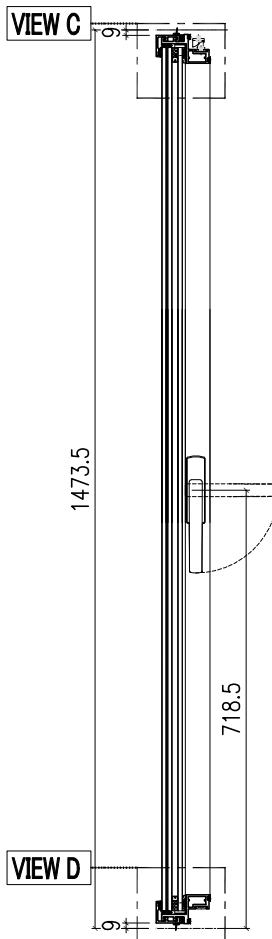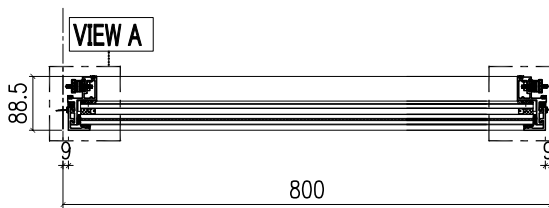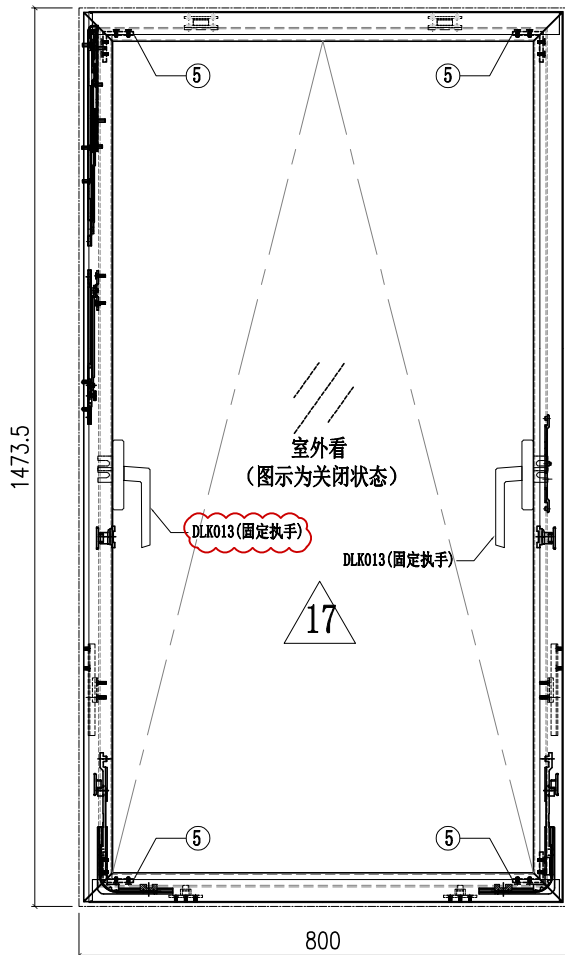



					21	X86150-039R	X86150	226.5	1
10	X86150-001	X86150	55	2					
9	X86150-040	X86150	626	1					
8	X86150-040R	X86150	626	1	18	PT-BM-P65	1mm THK. ALUM. PLATE		4
7	X86071-P04-13	X86071	1448.5	2	17	GL3-F152	742X1413 (GLASS)		1
6	X86071-P01-39	X86071	782	2	16	C747-032	C747	28.5	2
5	C747-031	C747	28.5	2	15				
4	X86072-036	X86072	1458.5	1	14				
3	X86072-035	X86072	1458.5	1	13	B2968-033	B2968	82	2
2	X86072-040-10	X86072	785	1	12	X86150-039	X86150	226.5	1
1	X86072-039-10	X86072	785	1	11	X86150-005	X86150	85	2
序号	加工图编号	材料名称	长度	支/幅	序号	加工图编号	材料名称	长度	支/幅

 美特鋁質有限公司 MIDI Aluminium Fabricator Ltd.				工程號 J857 地盘 啟德G552	類別 制圖 李傳鵬 復核 練松文 批准 林仁安	物料號 M1 2022-02-11 2022-02-13 2022-02-15	圖號 AW-L12 數量 - 單件重量 - (KG)
修改 A B C 日期 03.18 04.12 05.09	採用工廠 ✓ 材料颜色 -	图纸名称 生窗组装图 材料 -					

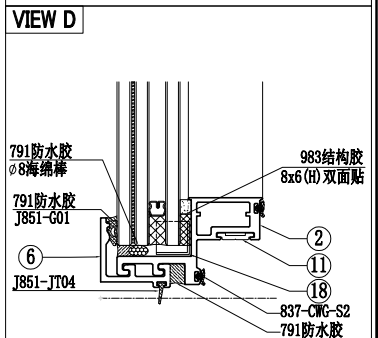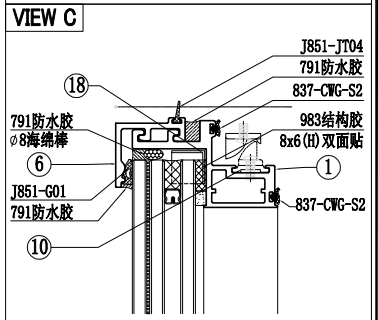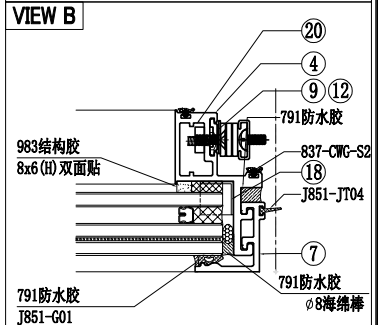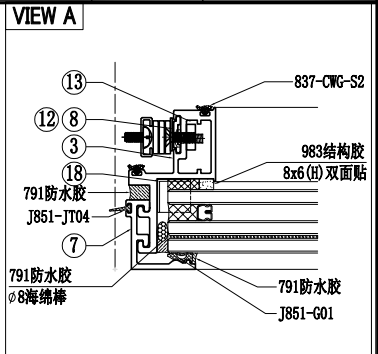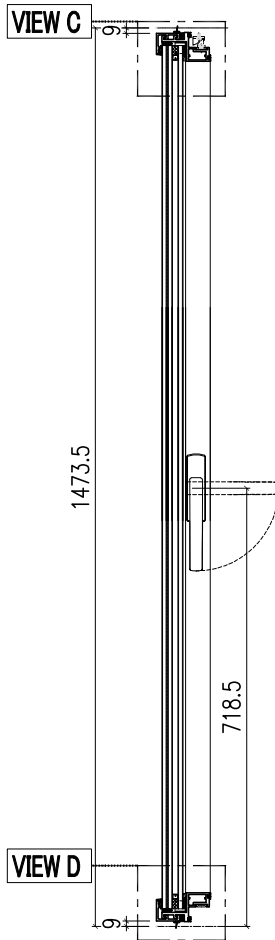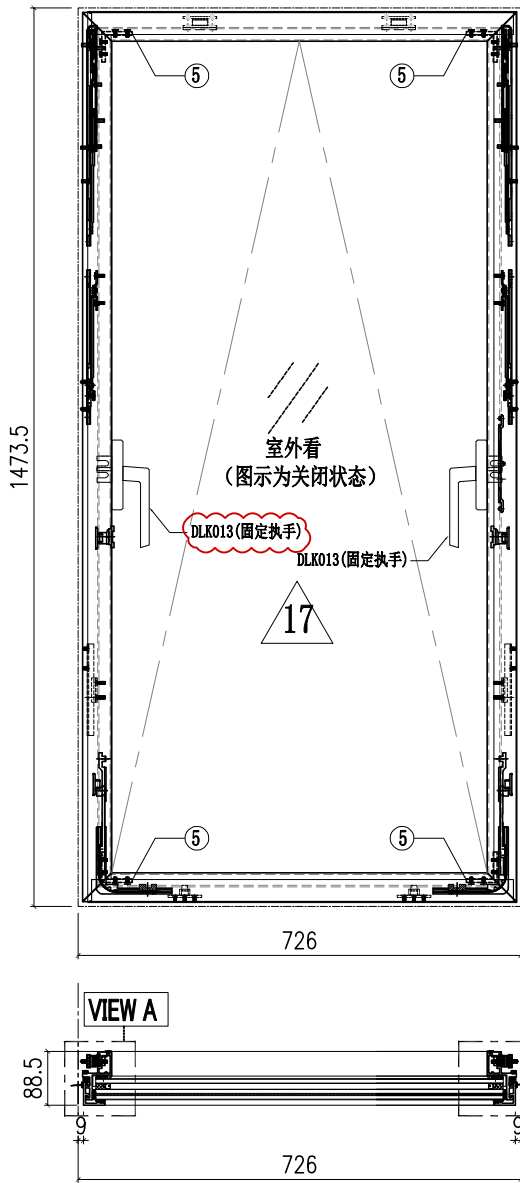








					21	X86150-039R	X86150	226.5	1
10	X86150-001	X86150	55	2					
9	X86150-040	X86150	626	1					
8	X86150-040R	X86150	626	1	18	PT-BM-P65	1mm THK. ALUM. PLATE		4
7	X86071-P04-13	X86071	1448.5	2	17	GL3-F167	668X1413 (GLASS)		1
6	X86071-P01-42	X86071	708	2	16	C747-032	C747	28.5	2
5	C747-031	C747	28.5	2	15				
4	X86072-036	X86072	1458.5	1	14				
3	X86072-035	X86072	1458.5	1	13	B2968-033	B2968	82	2
2	X86072-040-11	X86072	711	1	12	X86150-039	X86150	226.5	1
1	X86072-039-11	X86072	711	1	11	X86150-005	X86150	85	2
序号	加工图编号	材料名称	长度	支/幅	序号	加工图编号	材料名称	长度	支/幅

 美特鋁質有限公司 MIDI Aluminium Fabricator Ltd.					工程號 J857 地盘 啟德G552	類別 制圖 李傳鵬 復核 練松文 批准 林仁安	物料號 M1 圖號 AW-L13 數量 - 單件重量 - (KG)
修改 A B C 日期 03.18 04.12 05.09	採用工廠 <input checked="" type="checkbox"/> 地盘 材料颜色 -	图纸名称 生窗组装机 材料 -					

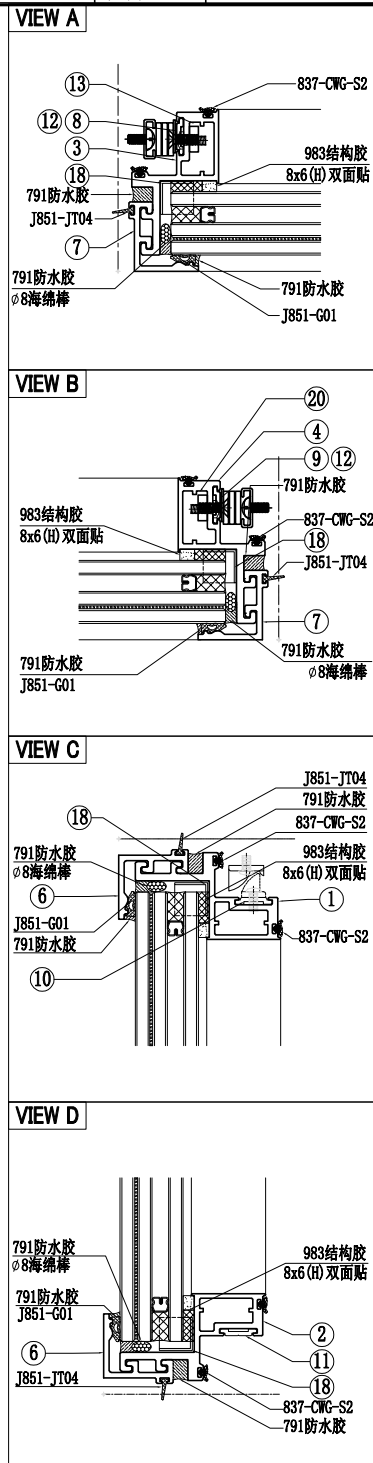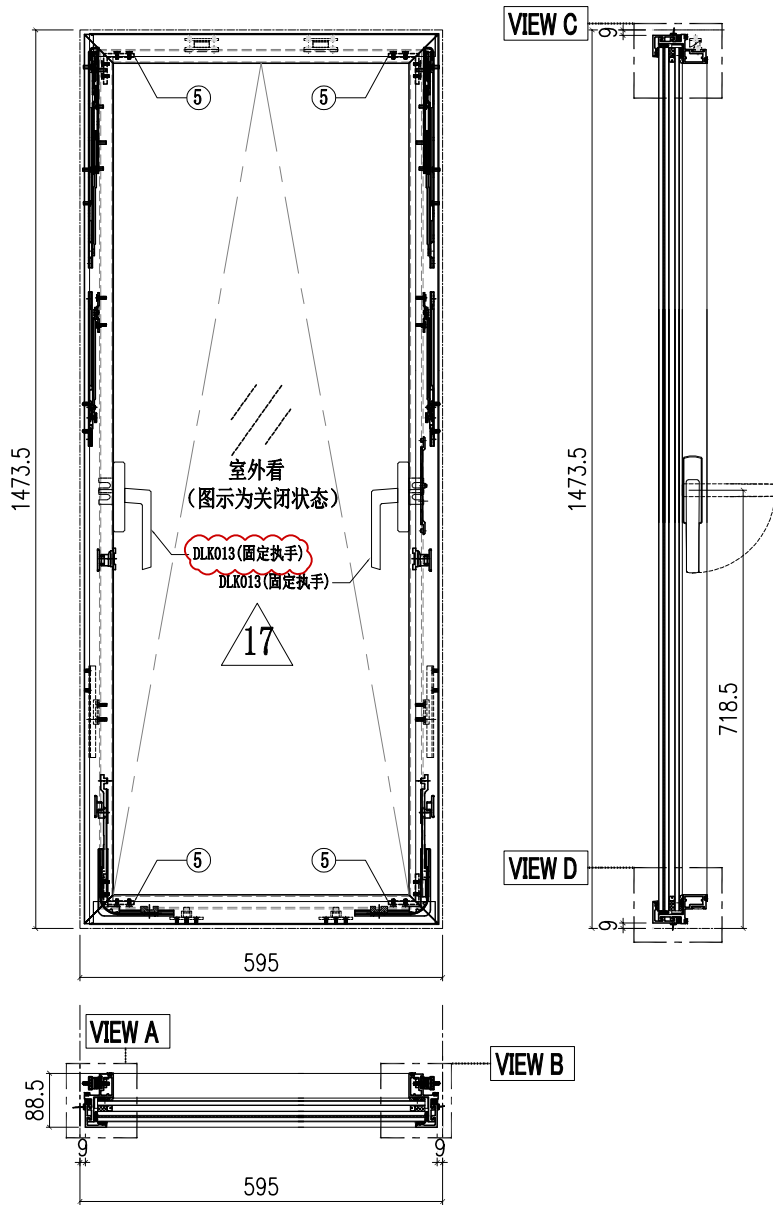




					21	X86150-039R	X86150	226.5	1
10	X86150-001	X86150	55	2					
9	X86150-040	X86150	626	1					
8	X86150-040R	X86150	626	1	18	PT-BM-P65	1mm THK. ALUM. PLATE		4
7	X86071-P04-13	X86071	1448.5	2	17	GL3-F199	537X1413 (GLASS)		1
6	X86071-P01-36	X86071	577	2	16	C747-032	C747	28.5	2
5	C747-031	C747	28.5	2	15				
4	X86072-036	X86072	1458.5	1	14				
3	X86072-035	X86072	1458.5	1	13	B2968-033	B2968	82	2
2	X86072-040-12	X86072	580	1	12	X86150-039	X86150	226.5	1
1	X86072-039-12	X86072	580	1	11	X86150-005	X86150	85	2
序号	加工图编号	材料名称	长度	支/幅	序号	加工图编号	材料名称	长度	支/幅

 美特铝质有限公司 MIDI Aluminium Fabricator Ltd.					工程號 J857 地盘 啟德G552	類別 制圖 李傳鵬 復核 練松文 批准 林仁安	物料號 M1 圖號 AW-L14 數量 - 單件重量 - (KG)
修改 A B C 日期 03.18 04.12 05.09	採用工廠 ✓ 材料颜色 -	图纸名称 生窗组装机 材料 -					

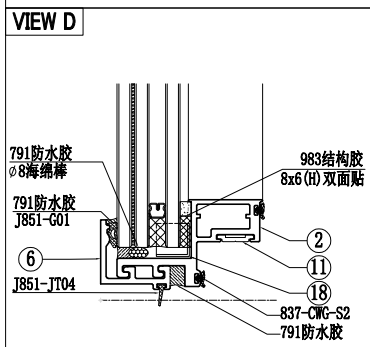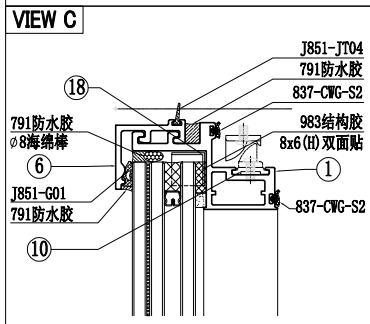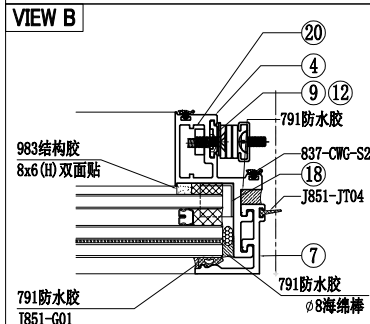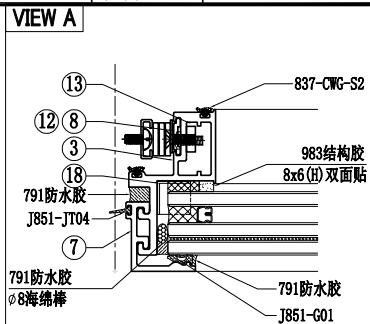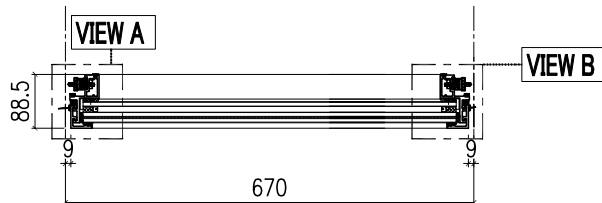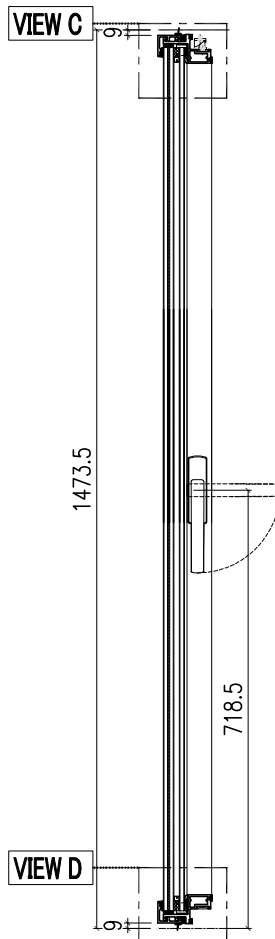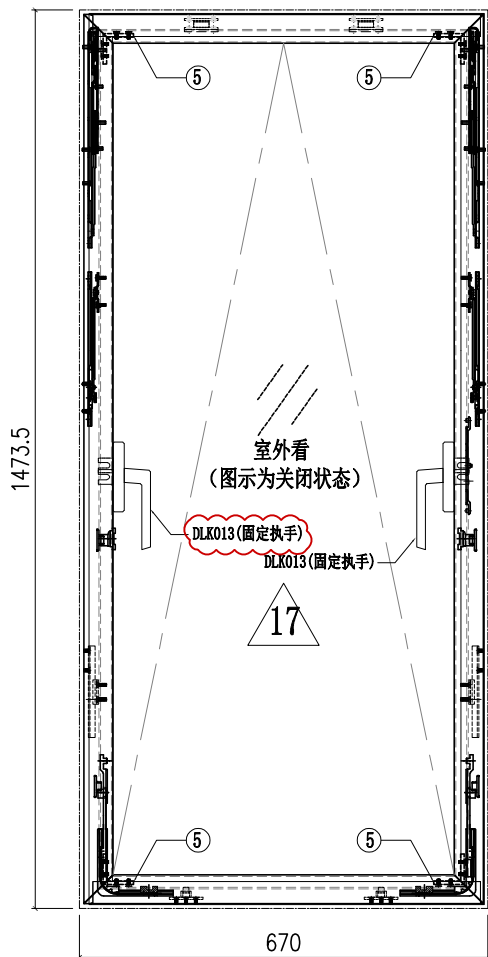



					21	X86150-039R	X86150	226.5	1
10	X86150-001	X86150	55	2					
9	X86150-040	X86150	626	1					
8	X86150-040R	X86150	626	1	18	PT-BM-P65	1mm THK. ALUM. PLATE		4
7	X86071-P04-13	X86071	1448.5	2	17	GL3-F193	612X1413 (GLASS)		1
6	X86071-P01-48	X86071	652	2	16	C747-032	C747	28.5	2
5	C747-031	C747	28.5	2	15				
4	X86072-036	X86072	1458.5	1	14				
3	X86072-035	X86072	1458.5	1	13	B2968-033	B2968	82	2
2	X86072-040-13	X86072	655	1	12	X86150-039	X86150	226.5	1
1	X86072-039-13	X86072	655	1	11	X86150-005	X86150	85	2
序号	加工图编号	材料名称	长度	支/幅	序号	加工图编号	材料名称	长度	支/幅

 美特铝质有限公司 MIDI Aluminium Fabricator Ltd.					工程號	J857	類別		物料號	M1			
					地盘	啟德G552	制圖	李傳鵬	2022-02-11	圖號	AW-L15		
修改	A	B	C	採用工廠	✓	地盘	图纸名称	生窗组装机	復核	練松文	2022-02-13	數量	-
日期	03.18	04.12	05.09	材料颜色	-		材料	-	批准	林仁安	2022-02-15	單件重量	- (KG)

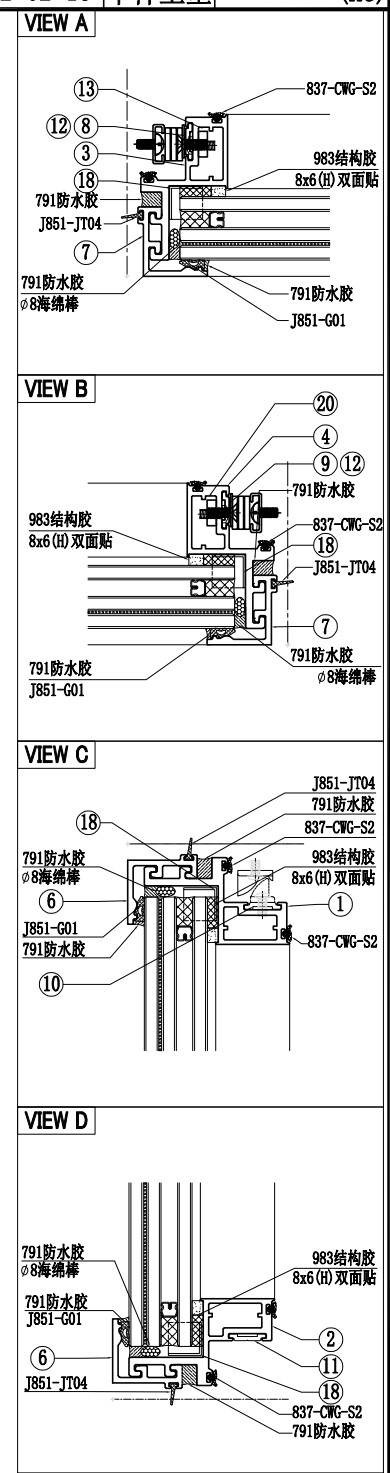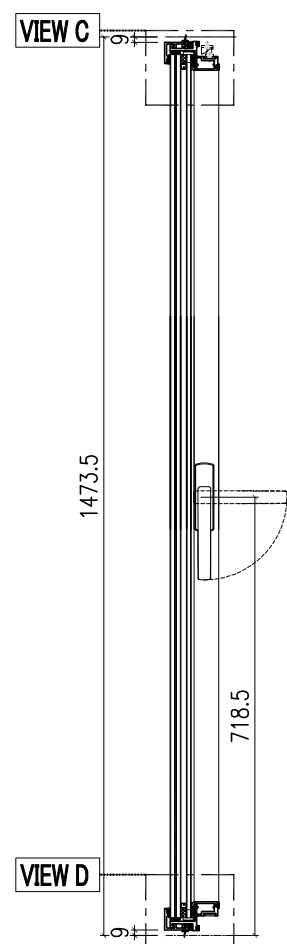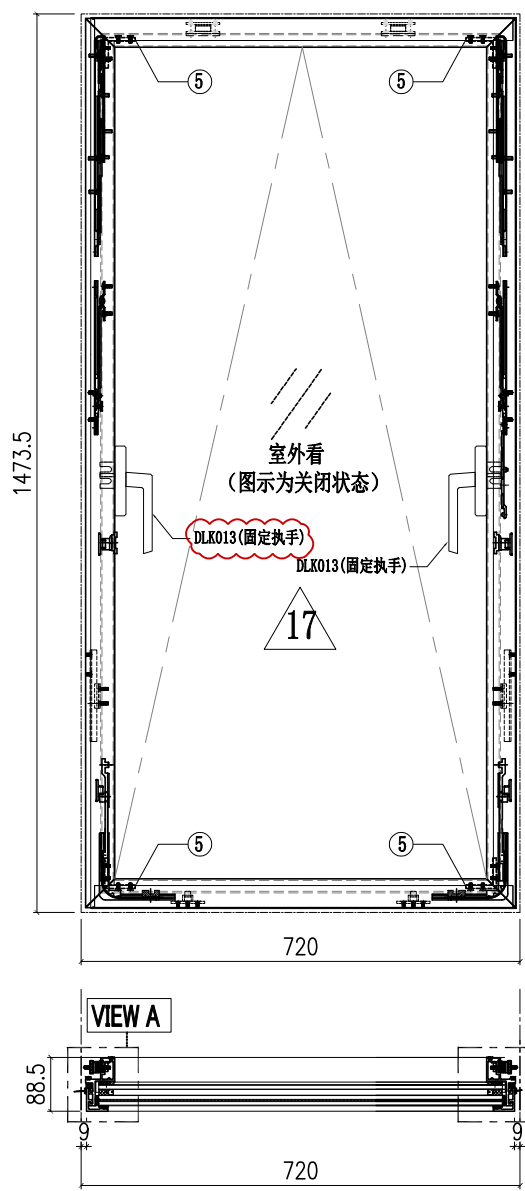






					21	X86150-039R	X86150	226.5	1
10	X86150-001	X86150	55	2					
9	X86150-040	X86150	626	1					
8	X86150-040R	X86150	626	1	18	PT-BM-P65	1mm THK. ALUM. PLATE		4
7	X86071-P04-13	X86071	1448.5	2	17	GL3-F187	662X1413 (GLASS)		1
6	X86071-P01-32	X86071	702	2	16	C747-032	C747	28.5	2
5	C747-031	C747	28.5	2	15				
4	X86072-036	X86072	1458.5	1	14				
3	X86072-035	X86072	1458.5	1	13	B2968-033	B2968	82	2
2	X86072-040-14	X86072	705	1	12	X86150-039	X86150	226.5	1
1	X86072-039-14	X86072	705	1	11	X86150-005	X86150	85	2
序号	加工图编号	材料名称	长度	支/幅	序号	加工图编号	材料名称	长度	支/幅

 美特铝质有限公司 MIDI Aluminium Fabricator Ltd.				工程號 J857 地盘 啟德G552	類別 制圖 李傳鵬 復核 練松文 批准 林仁安	物料號 M1 圖號 AW-C01T 數量 - 單件重量 - (KG)
修改 A B C 日期 03.18 04.06 05.09	採用工廠 <input checked="" type="checkbox"/> 地盘 材料颜色 -	图纸名称 生窗组装机 材料 -				

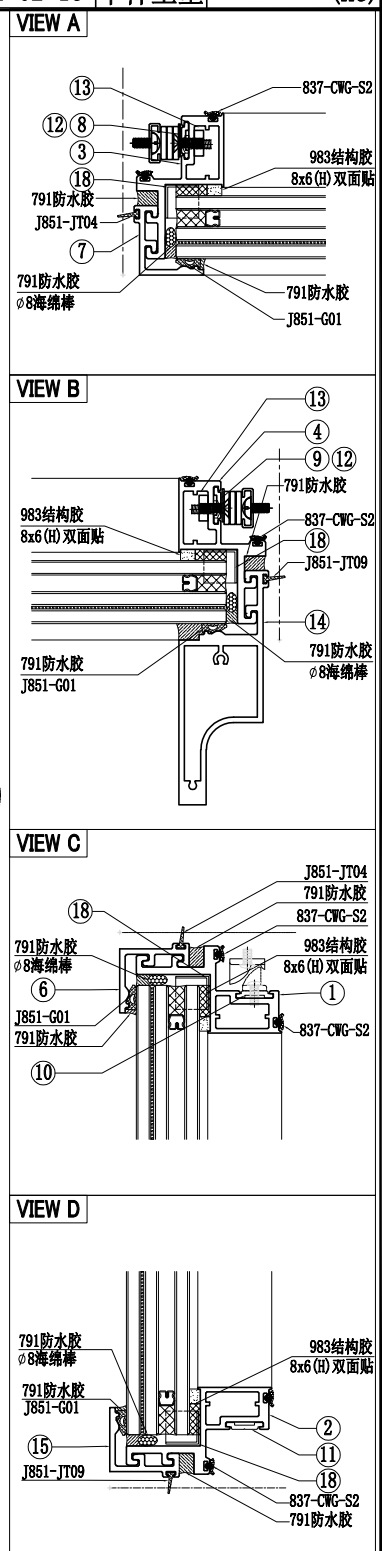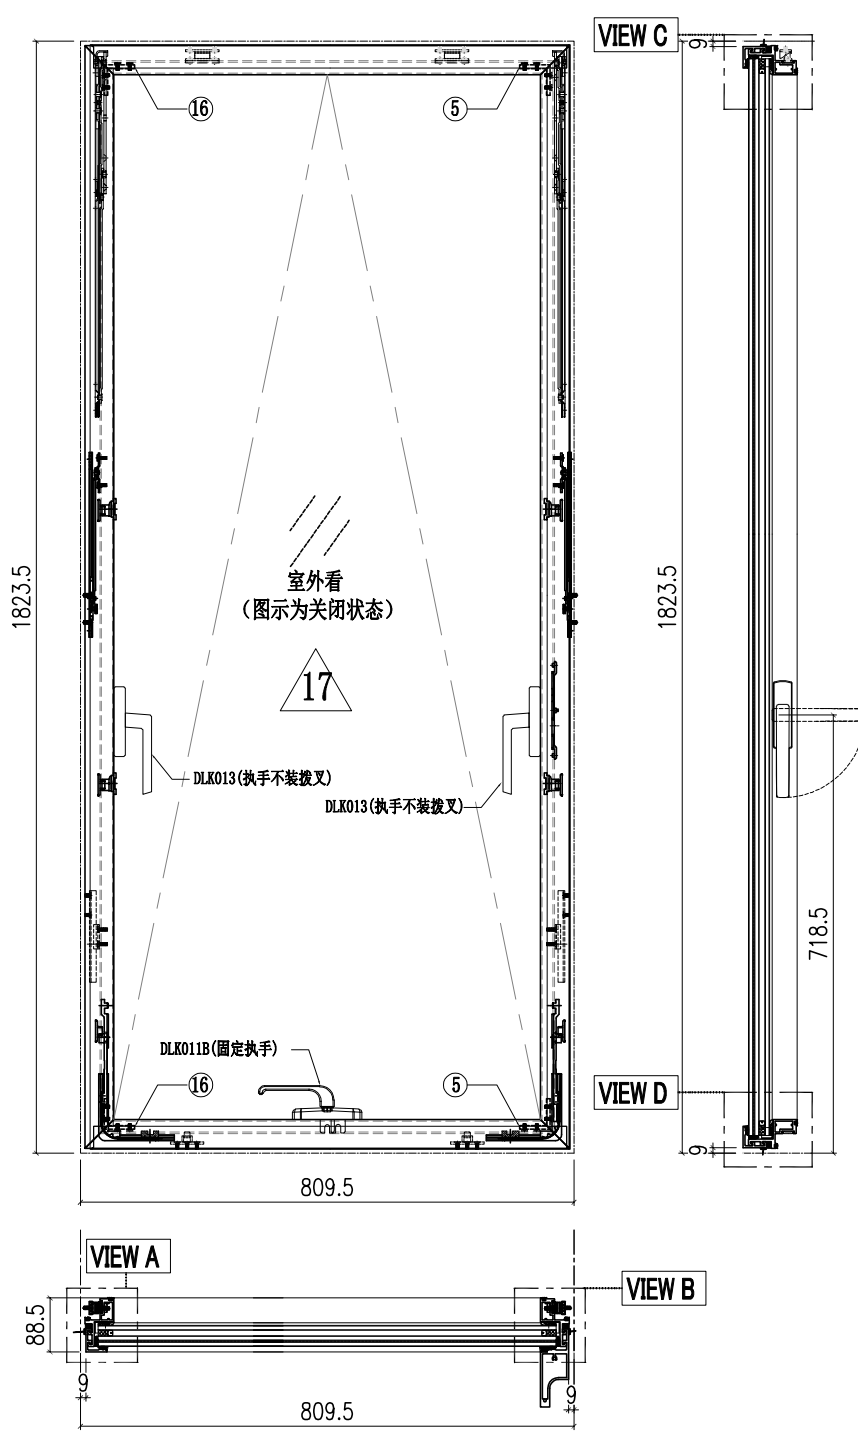

10	X86150-001	X86150	55	2	20	B2968-002	B2968	287	1
9	X86150-004A	X86150	1021	1					
8	X86150-003A	X86150	1003	1	18	PT-BM-P65	1mm THK. ALUM. PLATE		4
7	X86071-P04-11	X86071	1798.5	1	17	GL3-L001	752X1765 (GLASS)		1
6	X86071-P02-04	X86071	791.5	1	16	C747-002	C747	28.5	2
5	C747-001	C747	28.5	2	15	X86071-P02R-04	X86071	791.5	1
4	X86072-004	X86072	1808.5	1	14	X86142-P01-03	X86142	1799.5	1
3	X86072-003	X86072	1808.5	1	13	B2968-001	B2968	287	1
2	X86072-008-02	X86072	794.5	1	12	X86150-006	X86150	341	2
1	X86072-001-06	X86072	794.5	1	11	X86150-008-02	X86150	658	1
序号	加工图编号	材料名称	长度	支/幅	序号	加工图编号	材料名称	长度	支/幅



 美特鋁質有限公司 MIDI Aluminium Fabricator Ltd.				工程號 J857 地盘 啟德G552	類別 制圖 李傳鵬 復核 練松文 批准 林仁安	物料號 M1 圖號 AW-C03 數量 - 單件重量 - (KG)
修改 A B C 日期 03.18 04.06 05.09	採用工廠 <input checked="" type="checkbox"/> 地盘 材料颜色 -	图纸名称 生窗组裝圖 材料 -				

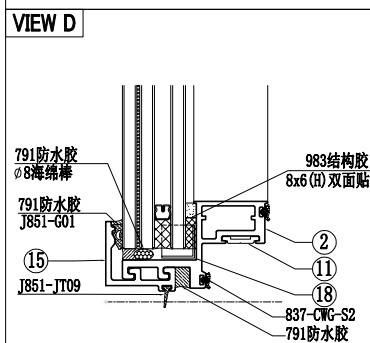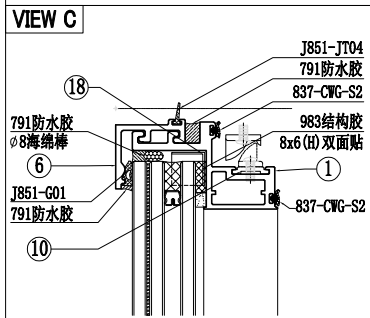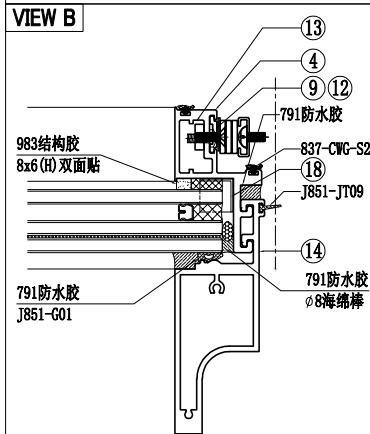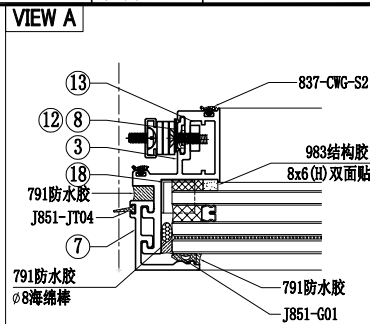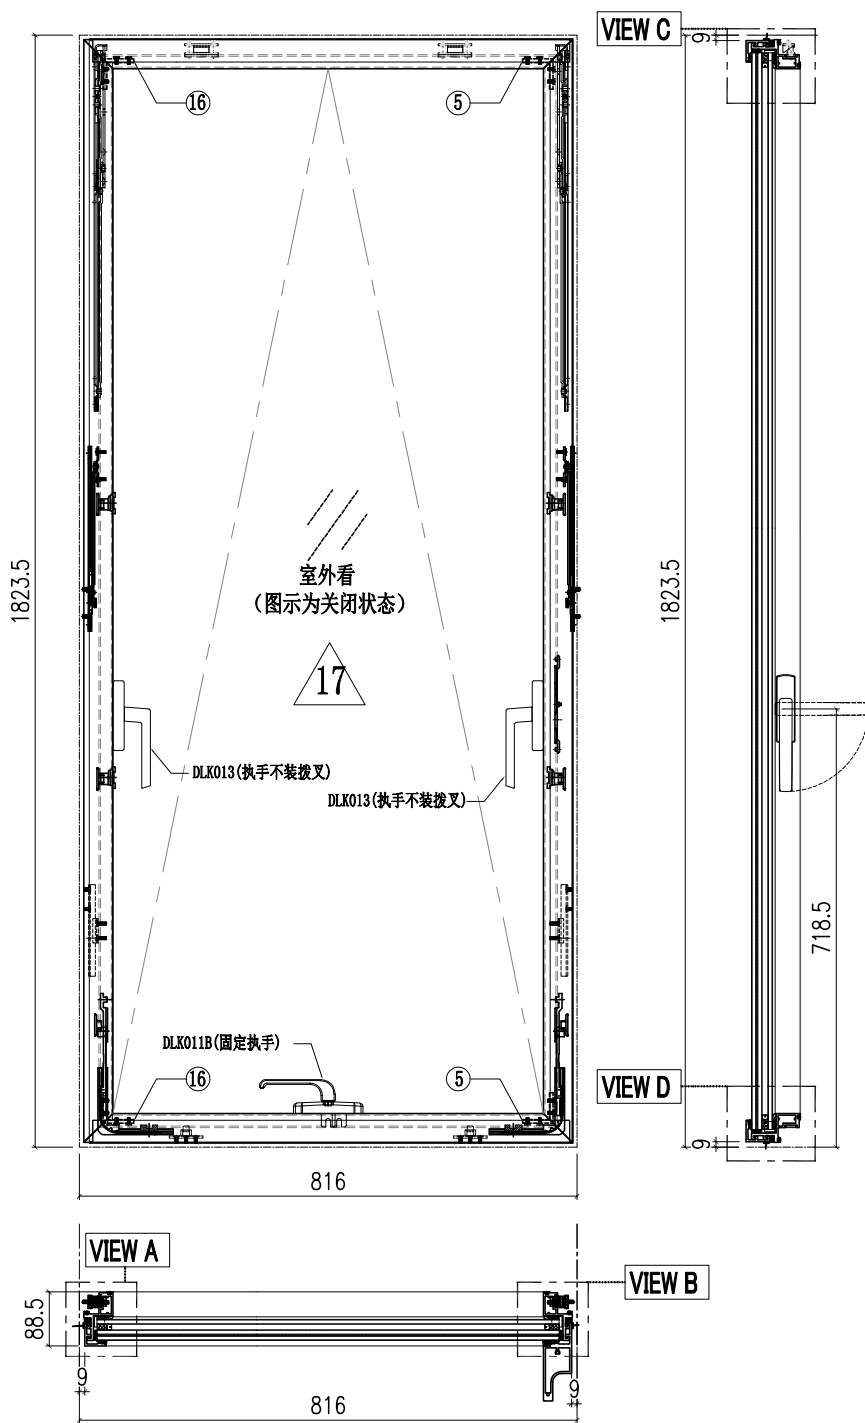

10	X86150-001	X86150	55	2	20	B2968-002	B2968	287	1
9	X86150-004A	X86150	1021	1					
8	X86150-003A	X86150	1003	1	18	PT-BM-P65	1mm THK. ALUM. PLATE		4
7	X86071-P04-11	X86071	1798.5	1	17	GL3-L028	758X1765 (GLASS)		1
6	X86071-P02-07	X86071	798	1	16	C747-002	C747	28.5	2
5	C747-001	C747	28.5	2	15	X86071-P02R-07	X86071	798	1
4	X86072-004	X86072	1808.5	1	14	X86142-P01-03	X86142	1799.5	1
3	X86072-003	X86072	1808.5	1	13	B2968-001	B2968	287	1
2	X86072-008-01	X86072	801	1	12	X86150-006	X86150	341	2
1	X86072-001-03	X86072	801	1	11	X86150-008-01	X86150	664.5	1
序号	加工图编号	材料名称	长度	支/幅	序号	加工图编号	材料名称	长度	支/幅

 美特铝质有限公司 MIDI Aluminium Fabricator Ltd.		工程號 J857 地盘 啟德G552	類別 制圖 李传鹏	物料號 M1 圖號 X86150-003a
修改 A 日期 03.18	採用工廠 <input checked="" type="checkbox"/> 地盘 材料颜色 AL2:ECK3X10063S-XF1	图纸名称 铝料加工图 材料 X86150	復核 練松文 批准 林仁安	數量 - 單件重量 - (KG)

TOP

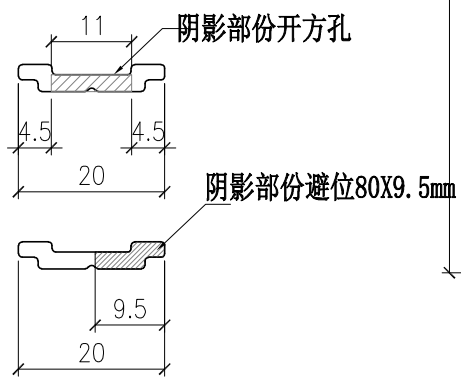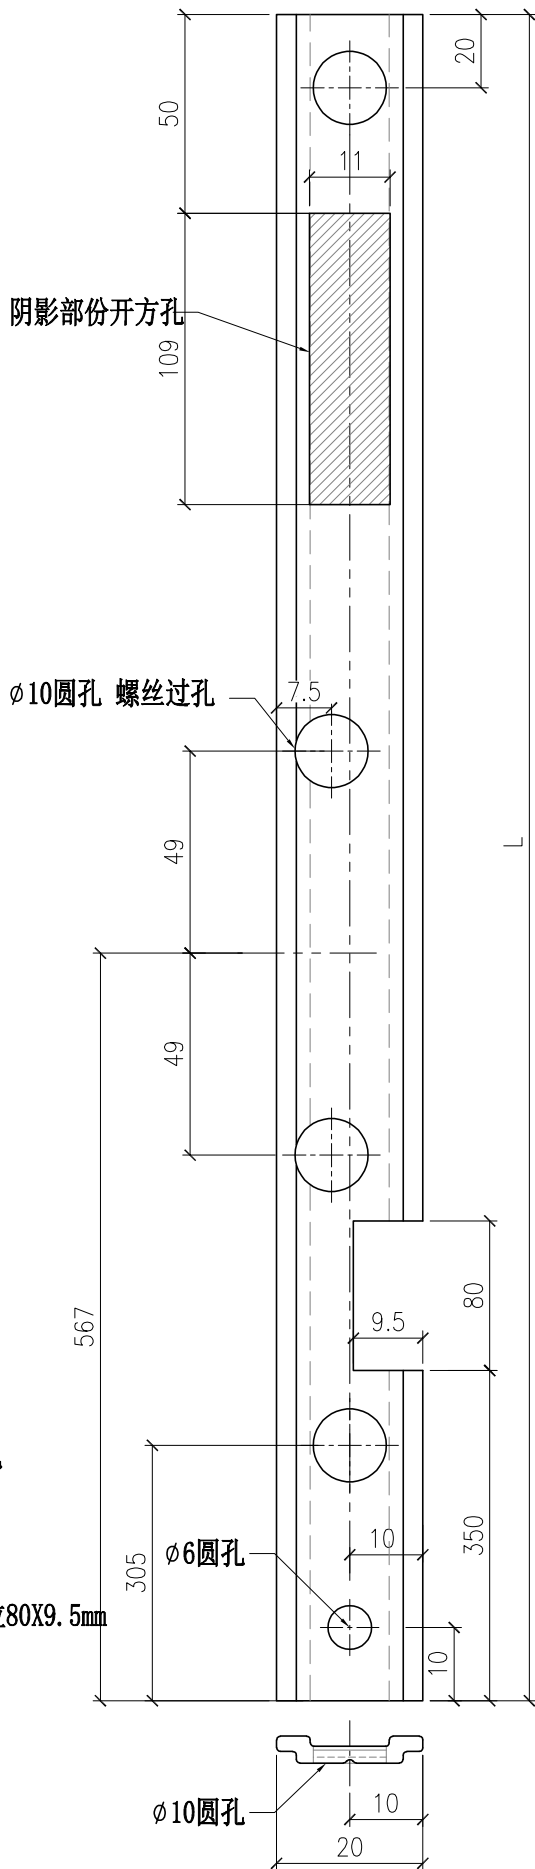


第一批：16支

TH窗 室外看左边
修三只执手位置

部件编号	L
X86150-003a	1003



 美特铝质有限公司 MIDI Aluminium Fabricator Ltd.				工程號 J857 地盘 啟德G552	類別 制圖 李传鹏	物料號 M1 2022-02-11	圖號 X86150-004a
修改 A 日期 03.18	採用工廠 <input checked="" type="checkbox"/> 地盘	图纸名称 铝料加工图	復核 練松文 批准 林仁安	2022-02-13 2022-02-15	數量 - 單件重量 - (KG)		
材料颜色 AL2:ECK3X10063S-XF1		材料 X86150					

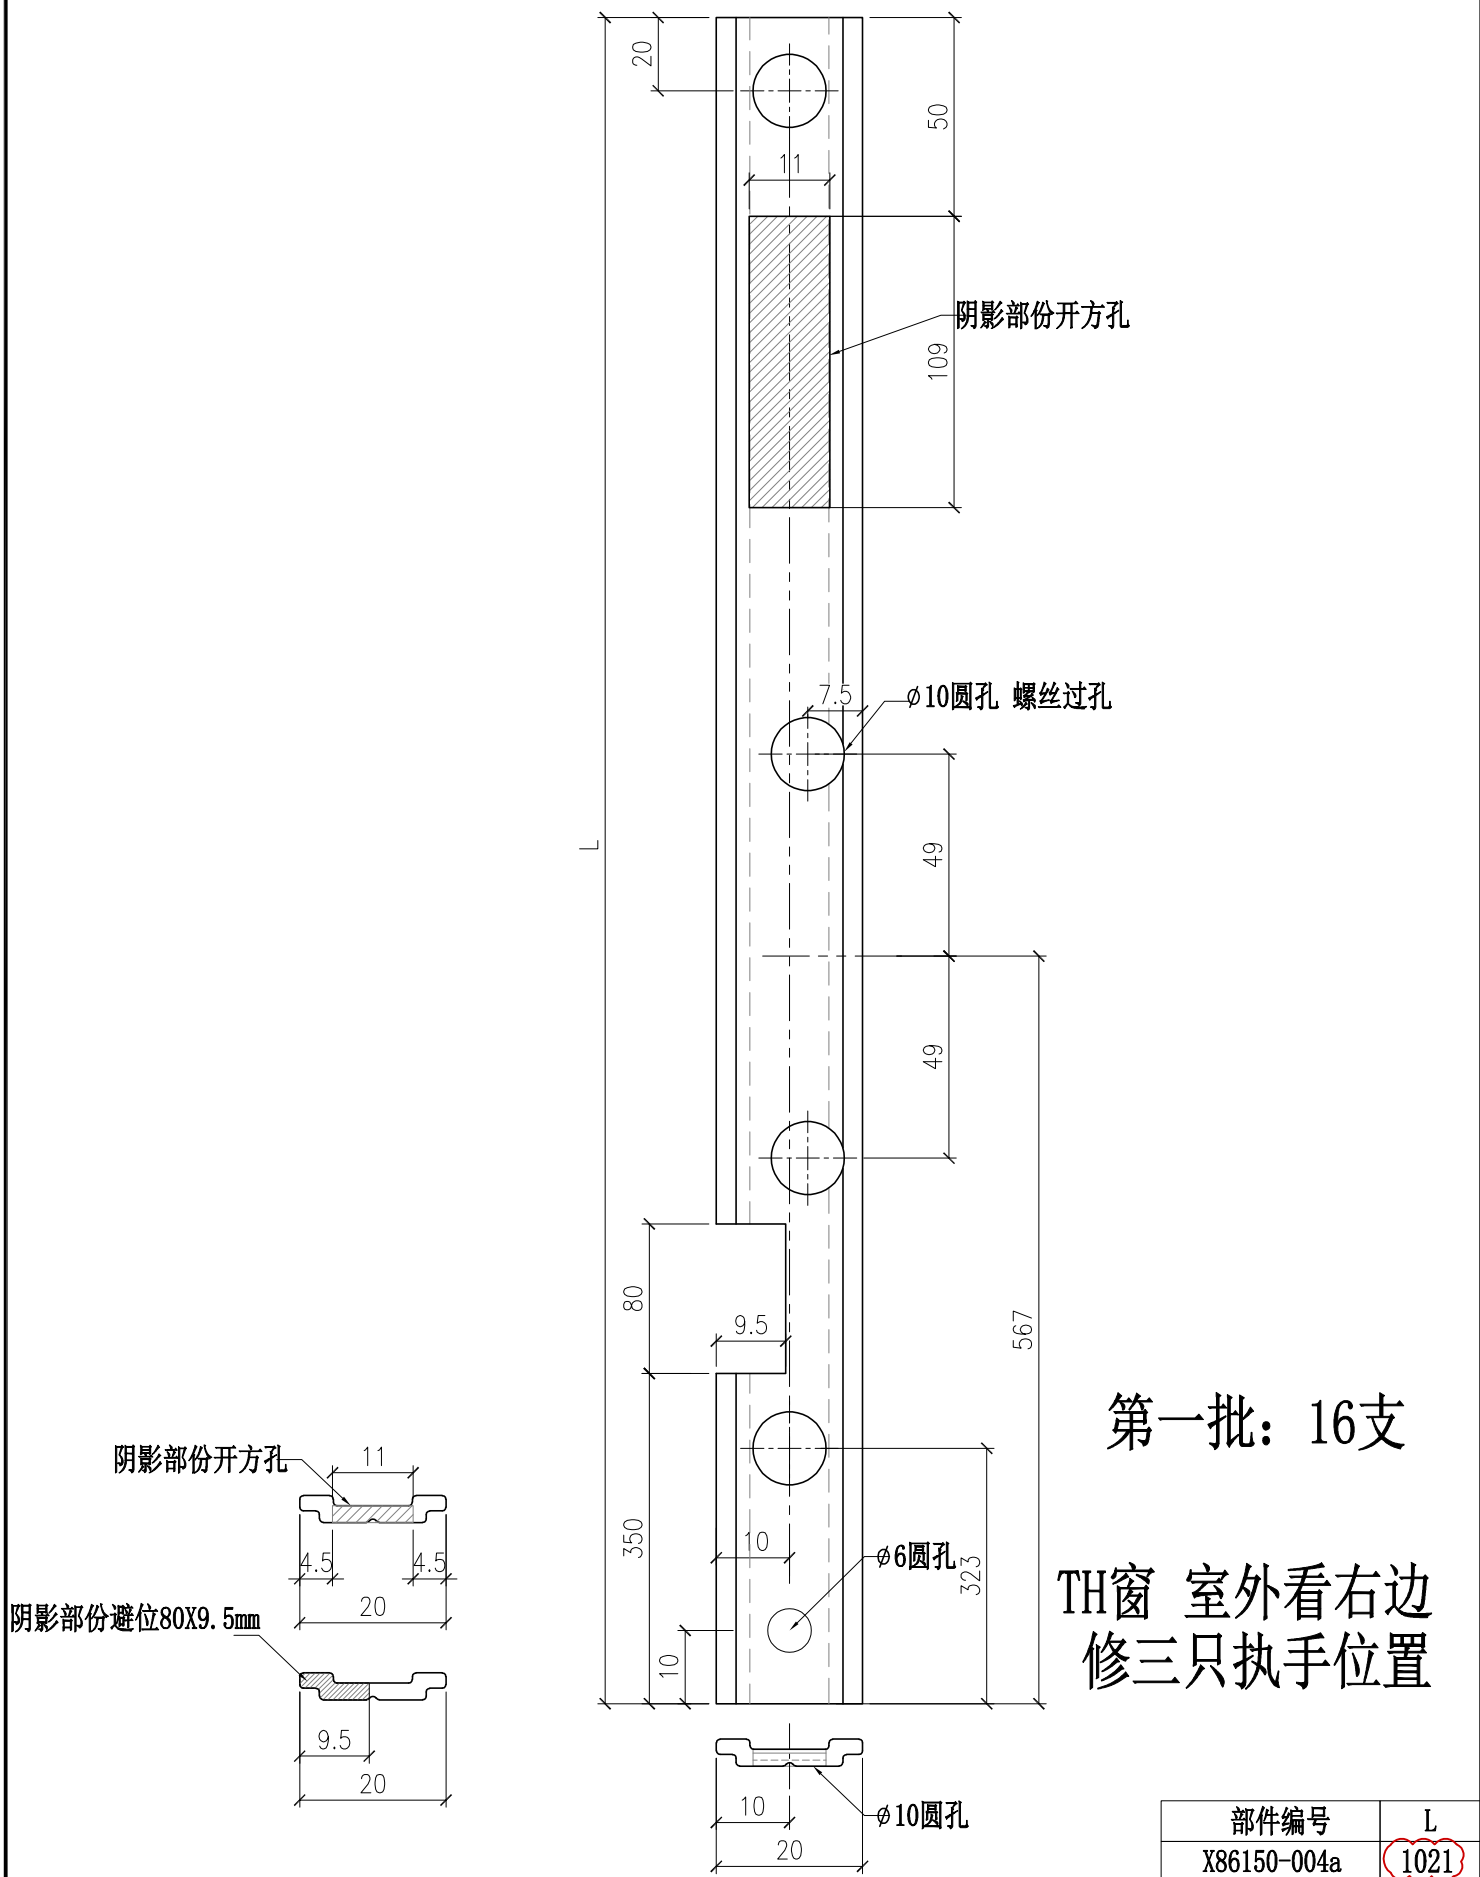

部件编号 X86150-004a	L 1021
---------------------	-----------

 美特铝质有限公司 MIDI Aluminium Fabricator Ltd.		工程號 J857 地盘 啟德G552	類別 制圖 李传鹏	物料號 M1 圖號 X86150-003b
修改 A 日期 03.18	採用工廠 <input checked="" type="checkbox"/> 地盘 材料颜色 AL2:ECK3X10063S-XF1	图纸名称 铝料加工图 材料 X86150	復核 練松文 批准 林仁安	數量 - 單件重量 - (KG)

TOP

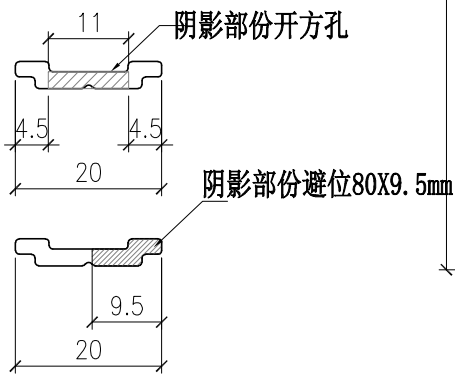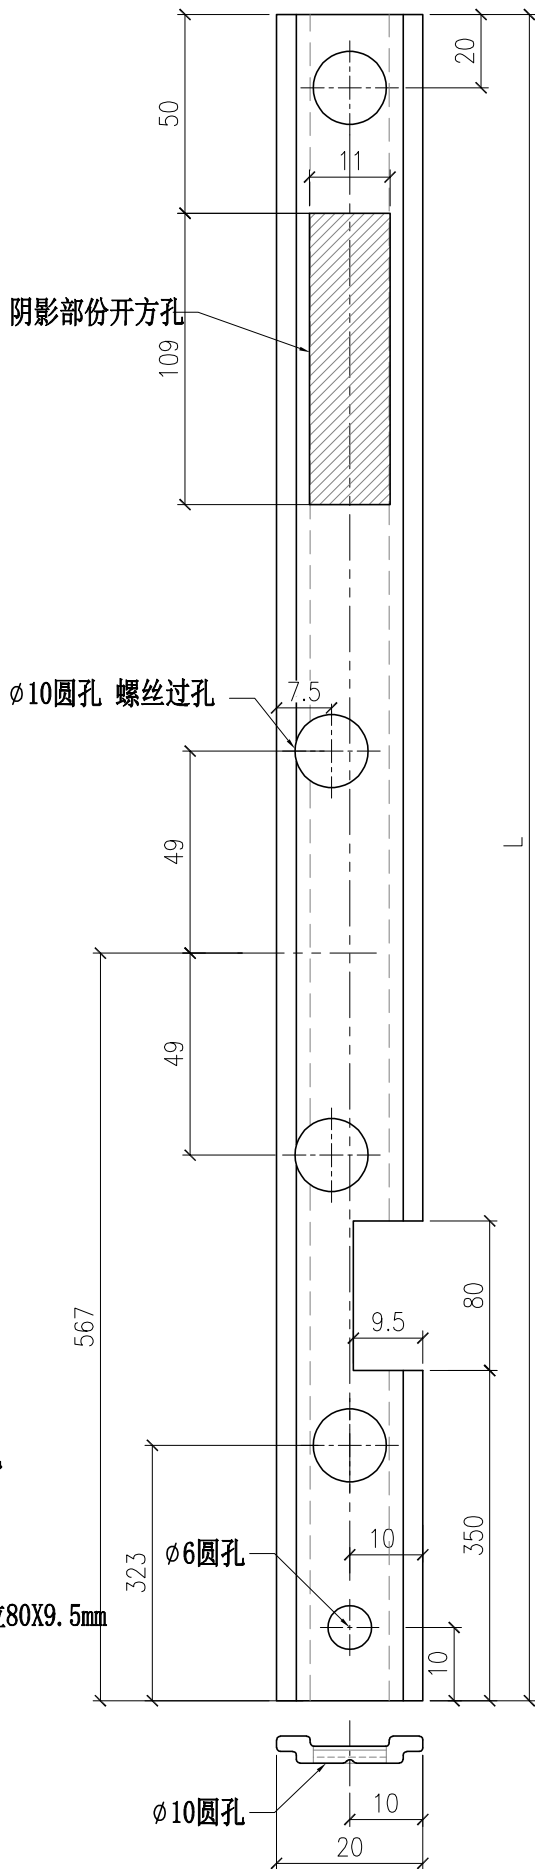


第一批：14支

TH窗 室外看左边
修三只执手位置

部件编号	L
X86150-003b	1021


 美特铝质有限公司 MIDI Aluminium Fabricator Ltd.				工程號	J857	類別		物料號	M1			
				地盘	啟德G552	制圖	李传鹏	2022-02-11	圖號	X86150-004b		
修改	A		採用工廠	✓	地盘	图纸名称	铝料加工图	復核	練松文	2022-02-13	數量	-
日期	03.18		材料颜色	AL2:ECK3X10063S-XF1		材料	X86150	批准	林仁安	2022-02-15	單件重量	- (KG)

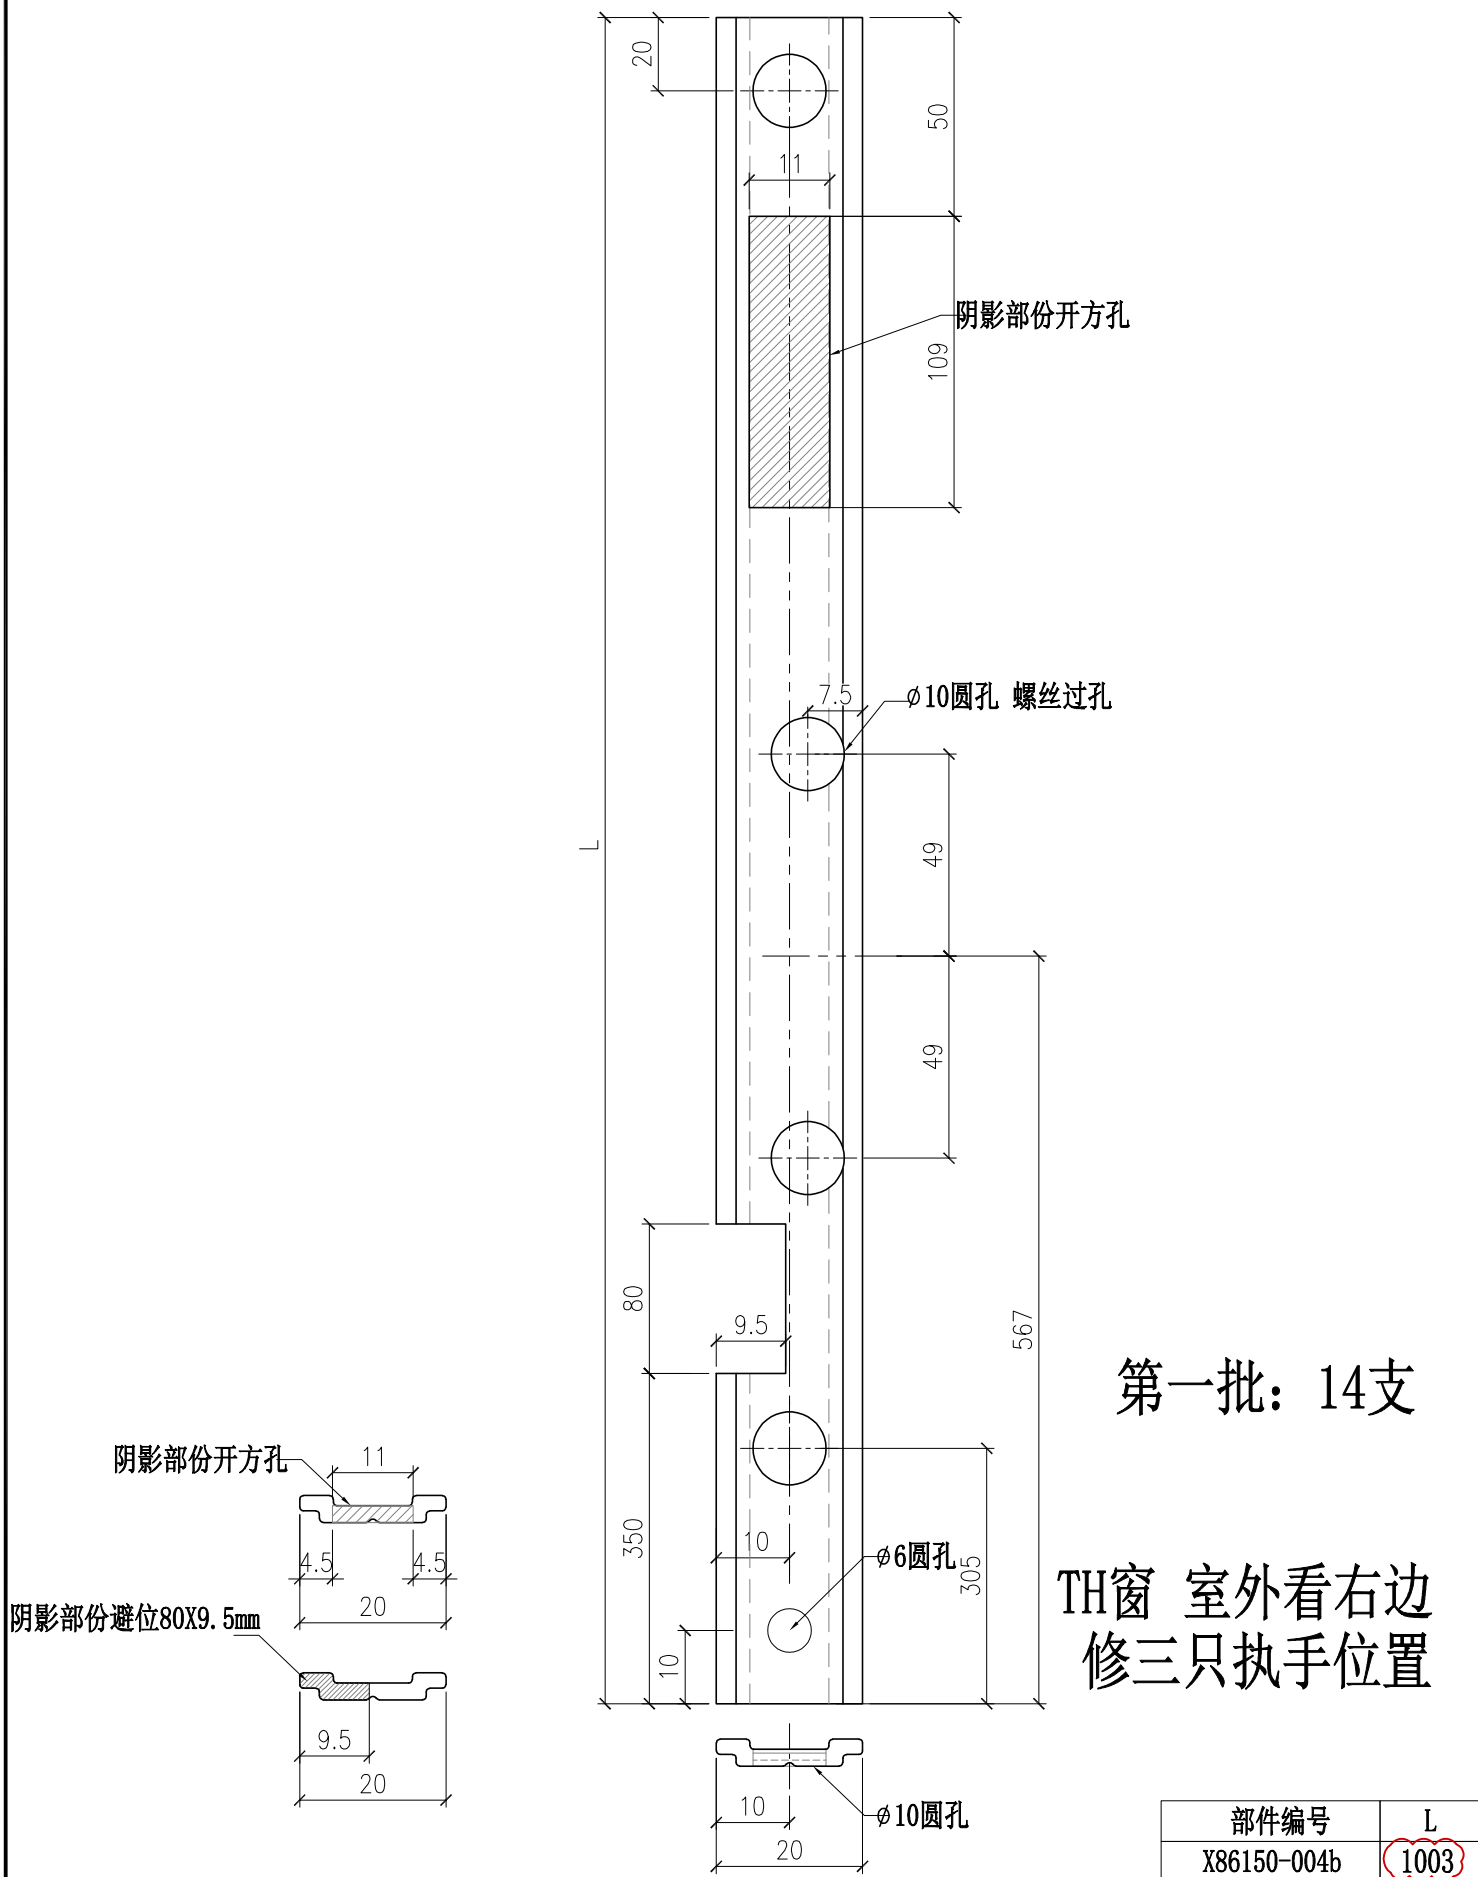

部件编号	L
X86150-004b	1003

 美特鋁質有限公司 MIDI Aluminium Fabricator Ltd.				工程號 J857	類別	物料號 M1		
				地盤 啟德6552	制圖 李传鹏	2022-02-11	圖號 X86150-040	
修改 A B	採用工廠 ✓ 地盤		图纸名称 铝料加工图	復核 練松文	2022-02-13	數量 -		
日期 03.18 04.12	材料颜色 AL2:ECK3X10063S-XF1		材料 X86150	批准 林仁安	2022-02-15	單件重量 -	(KG)	


TOP

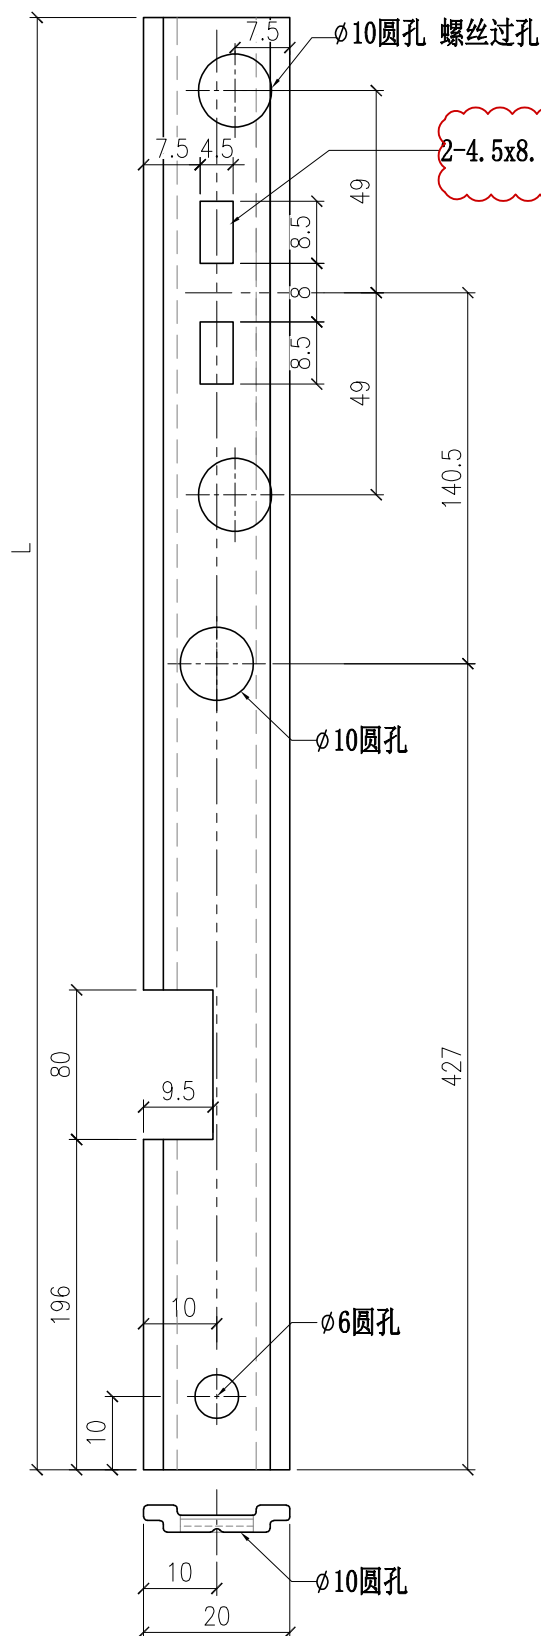

2-4.5x8.5方孔


数量10支

TH窗 室外看左边

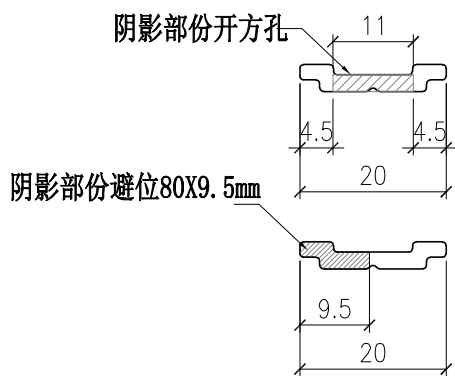


部件编号	L
X86150-040	626

 美特鋁質有限公司 MIDI Aluminium Fabricator Ltd.				工程號 J857 地盘 啟德G552	類別 制圖 李传鹏	物料號 M1 圖號 X86150-040R
修改 A B 日期 03.18 04.12	採用工廠 <input checked="" type="checkbox"/> 地盘 材料颜色 AL2:ECK3X10063S-XF1	图纸名称 铝料加工图 材料 X86150	復核 練松文 批准 林仁安	2022-02-11 2022-02-13 2022-02-15	數量 - 單件重量 - (KG)	

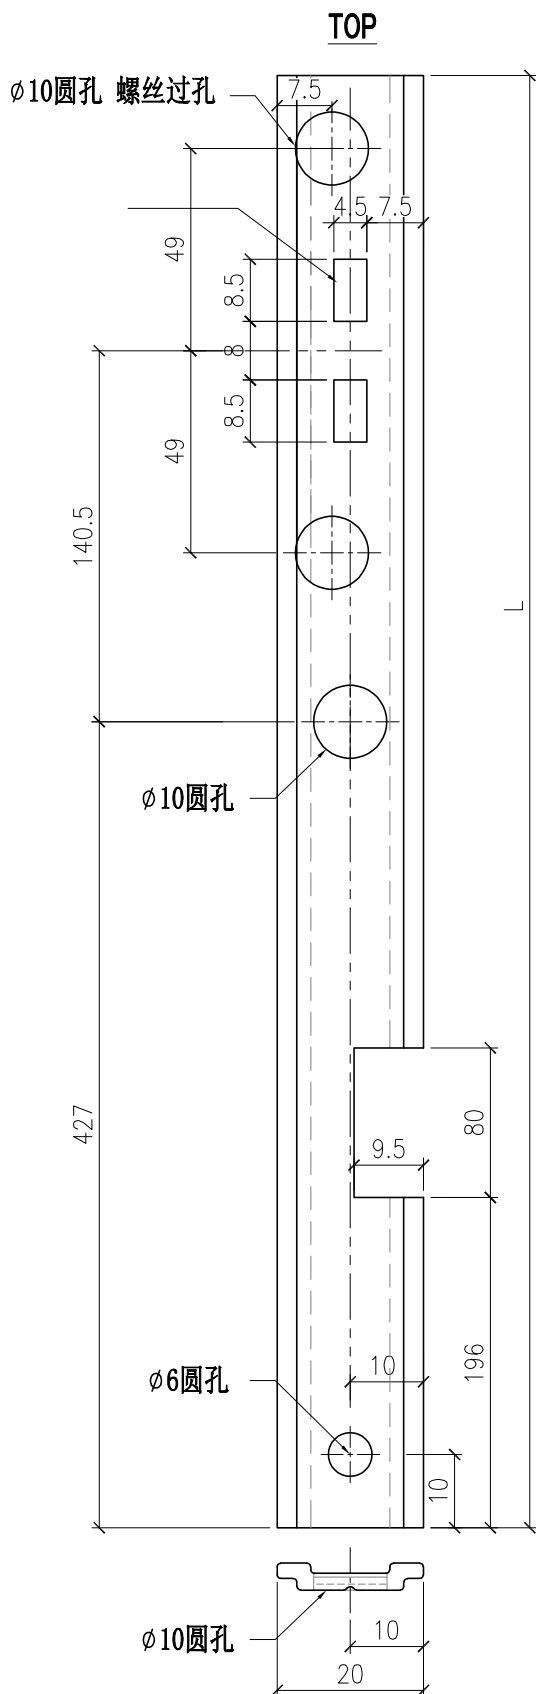

数量10支
TH窗 室外看右边

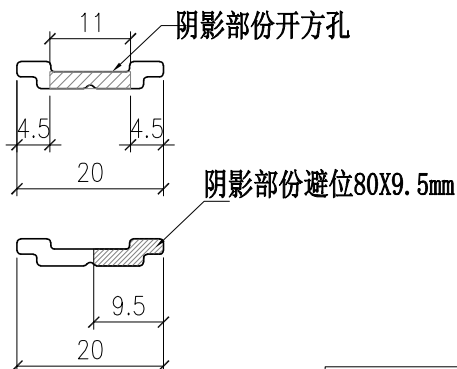

部件编号 X86150-040R	L 626
---------------------	----------