



工程指示 / 要求簡箋 ENGINEER INSTRUCTIONS(E.I.)

工程指示編號:	EI- 4633	修改版本:	E
工程編號:	HK- 0826/22	工程名稱:	啟德6552
收件人:	生統	發件人:	Nero HO
工程項目:	幕牆單元件 - 廠用鋁料加工圖(第一批)(續EI4384)	日期:	23/05/2022

☐ 原合約工程包	☐ 原合約工程加 / 減脹 QT-	☐ 新工程報價 QT-
---------------------------------	--	------------------------------------

信件批核號碼/圖紙參考編號:	批核模具圖紙編號:
客戶指示附件:	管理內部批簽署:

☐ 初步鋁料 B.M.	☐ 加工拆圖, 然後生產	☐ 尺寸表
☐ 正式鋁料 B.M.	☐ 技術上資料 / 指示	☐ 報價
☐ 配件 B.M.	☐ 樣辦或貨品說明書	☐ 分判合約
☐ 其他:		

內容:
附頁是修改加工圖 企向裝飾條部份位置增加鋁角及生窗拉吧改方窗， 已經加工的着的企料不用廠加鑽，會在地盤上配鑽安裝 還沒加工的則按新圖加工。 並按附件2標示位置打膠
完成上列要求日期:


國內

☐ 生產技術總監	☐ 連附件	☐ 技術部	☐ 連附件	☐ 生產部	☐ 連附件
☐ 採購部	☐ 連附件	☒ 生產統籌部	☒ 連附件	☐ 報關組	☐ 連附件
☐ 質檢部	☐ 連附件	☐ 會計部	☐ 連附件	☐ 機械設計部	☐ 連附件
☒ 香港辦	☒ 連附件	☐ 其他:			

☐ 行政部	☐ 連附件	☐ 會計部	☐ 連附件	☐ 統籌部	☐ 連附件	☐ 工程部	☐ 連附件
☐ 採購部	☐ 連附件	☐ QS部	☐ 連附件	☐ 地盤管理	☐ 連附件	☐ 維修部	☐ 連附件

*發件人簽署:	*組別成員批核簽署:
傳遞編號:	項目經理簽署:

VIEW F

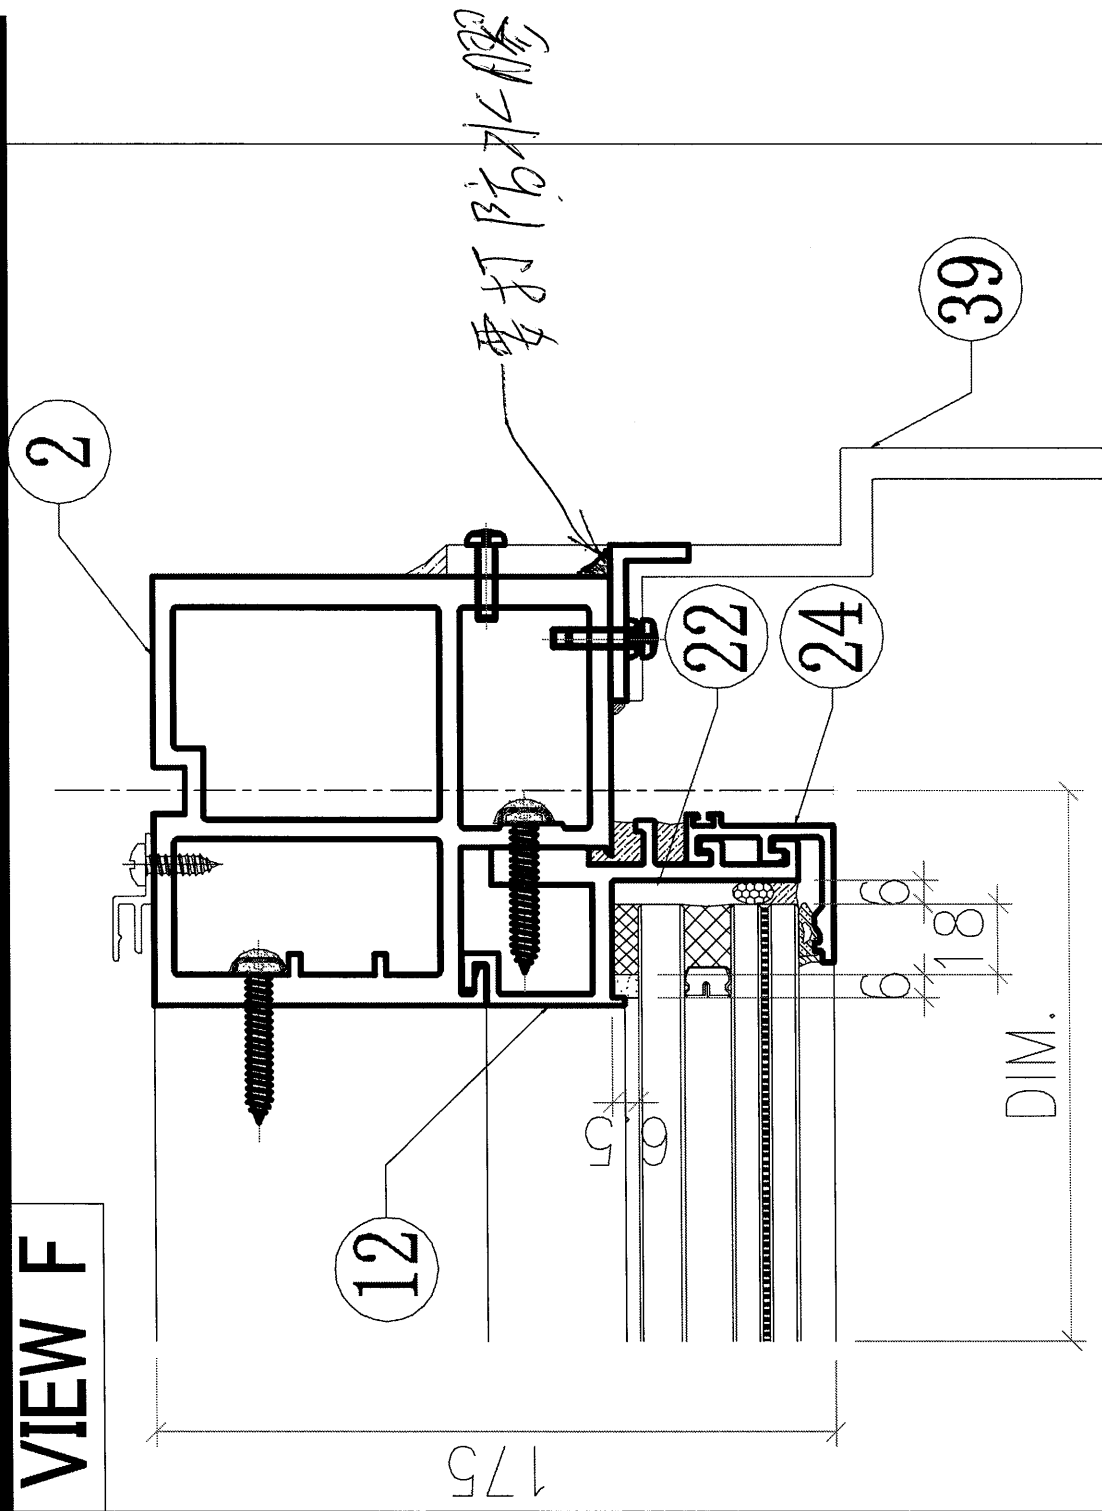

VIEW G



圖則登記表

工程名稱 Project Title:	香港啟德6552 (第一批)
程編號 Project No:	J-857

接收日期 Receiving Date (適用於客戶圖則)[illegible]

分發予 Distributed To				發出日期 Issued Date							
	年	22	22	22	22	22	22	22	22	22	
	月	2	3	4	4	4	4	5	5	5	
	日	15	21	6	12	21	26	9	10	22	

[illegible]

圖則登記表
DRAWING REGISTER

工程名稱 Project Title: 香港啟德6552 (第一批)		月 日	接收日期 Receiving Date (適用於客戶圖則)									
程編號 Project No: J-857												
分發予 Distributed To			發出日期 Issued Date									
	年	22	22	22	22	22	22	22	22	22		
	月	2	3	4	4	4	4	5	5	5		
	日	15	21	6	12	21	26	9	10	22		

圖則編號 Drg. No.	圖則名稱 Drawing Title	修訂編號 Revision No.									
CW-042	单元组装图	-	A	B	-	-	C				
CW-043	单元组装图	-	A	B	-	-	C				
CW-044	单元组装图	-	A	B	-	-	C				
CW-045	单元组装图	-	A	B	-	-	C				
CW-046	单元组装图	-	A	B	-	-	C				
CW-049	单元组装图	-	A	B	-	-	C				
CW-050	单元组装图	-	A	B	-	-	C				
CW-051	单元组装图	-	A	B	-	-	C				
CW-052	单元组装图	-	A	B	-	-	C				
CW-053	单元组装图	-	A	B	-	-	C				
CW-054	单元组装图	-	A	B	-	-	C				
CW-061	单元组装图	-	A	B	-	-	C				
CW-062	单元组装图	-	A	B	-	-	C				
CW-063	单元组装图	-	A	B	-	-	C				
CW-064	单元组装图	-	A	B	-	-	C				
CW-065	单元组装图	-	A	B	-	-	C				
CW-066	单元组装图	-	A	B	-	-	C				
CW-067	单元组装图	-	A	B	-	-	C				
CW-068	单元组装图	-	A	B	-	-	C				
CW-069	单元组装图	-	A	B	-	-	C				
CW-070	单元组装图	-	A	B	-	-	C				
CW-071	单元组装图	-	A	B	-	-	C				
CW-072	单元组装图	-	A	B	-	-	C				
CW-076	单元组装图	-	A	B	-	-	C				
CW-077	单元组装图	-	A	B	-	-	C				
CW-078	单元组装图	-	A	B	-	-	C				
CW-079	单元组装图	-	A	B	-	-	C				
CW-082	单元组装图	-	A	B	-	-	C				

圖則登記表

工程名稱 Project Title: 香港啟德6552 (第一批)

程編號 Project No: J-857

月
日

[illegible]

發出日期 Issued Date

	年	22	22	22	22	22	22	22	22	22	
	月	2	3	4	4	4	4	5	5	5	
	日	15	21	6	12	21	26	9	10	22	

圖則編號 Drg. No.	圖則名稱 Drawing Title
CW-083	单元组装图
CW-084	单元组装图
CW-085	单元组装图
CW-087	单元组装图
CW-088	单元组装图
CW-089	单元组装图
CW-090	单元组装图
CW-091	单元组装图
CW-092	单元组装图
CW-093	单元组装图
CW-094	单元组装图
CW-095	单元组装图
CW-096	单元组装图
CW-097	单元组装图
CW-098	单元组装图
CW-111	单元组装图
CW-112	单元组装图
CW-113	单元组装图
CW-114	单元组装图
CW-115	单元组装图
CW-116	单元组装图
CW-117	单元组装图
CW-118	单元组装图
CW-119	单元组装图
CW-120	单元组装图
CW-121	单元组装图

[illegible]

圖則登記表

工程名稱 Project Title:	香港啟德6552 (第一批)
程編號 Project No:	J-857

[illegible]

分發予 Distributed To				發出日期 Issued Date							
	年	22	22	22	22	22	22	22	22	22	
	月	2	3	4	4	4	4	5	5	5	
	日	15	21	6	12	21	26	9	10	22	

[illegible]

圖則登記表
DRAWING REGISTER

工程名稱 Project Title: 香港啟德6552 (第一批)		月 日	接收日期 Receiving Date (適用於客戶圖則)									
程編號 Project No: J-857												
分發予 Distributed To			發出日期 Issued Date									
	年	22	22	22	22	22	22	22	22	22		
	月	2	3	4	4	4	4	5	5	5		
	日	15	21	6	12	21	26	9	10	22		

圖則編號 Drg. No.	圖則名稱 Drawing Title	修訂編號 Revision No.									
CW-212E	单元组装图	-	A	B	-	-	C				
CW-213	单元组装图	-	A	B	-	-	C				
CW-213D	单元组装图	-	A	B	-	-	C				
CW-214	单元组装图	-	A	B	-	-	C				
CW-214D	单元组装图	-	A	B	-	-	C				
CW-215	单元组装图	-	A	B	-	-	C				
CW-215D	单元组装图	-	A	B	-	-	C				
CW-216	单元组装图	-	A	B	-	-	C				
CW-217	单元组装图	-	A	B	-	-	C			D	
CW-218	单元组装图	-	A	B	-	-	C				
CW-218D	单元组装图	-	A	B	-	-	C				
CW-219	单元组装图	-	A	B	-	-	C				
CW-219D	单元组装图	-	A	B	-	-	C				
CW-220	单元组装图	-	A	B	-	-	C			D	
CW-221	单元组装图	-	A	B	-	-	C				
CW-222	单元组装图	-	A	B	-	-	C				
CW-222D	单元组装图	-	A	B	-	-	C				
CW-223	单元组装图	-	A	B	-	-	C				
CW-223D	单元组装图	-	A	B	-	-	C				
CW-224	单元组装图	-	A	B	-	-	C				
CW-225	单元组装图	-	A	B	-	-	C				
CW-226	单元组装图	-	A	B	-	-	C				
CW-226D	单元组装图	-	A	B	-	-	C				
CW-227	单元组装图	-	A	B	-	-	C			D	
CW-227D	单元组装图	-	A	B	-	-	C			D	
CW-228	单元组装图	-	A	B	-	-	C				
CW-229	单元组装图	-	A	B	-	-	C				
CW-230	单元组装图	-	A	B	-	-	C				

圖則登記表

DRAWING REGISTER

接收日期 Receiving Date (適用於客戶圖則)

工程名稱 Project Title:	香港啟德6552 (第一批)
工程編號 Project No:	J-857

月									
日									

分發予 Distributed To

發出日期 Issued Date

	年	22	22	22	22	22	22	22	22	22	
	月	2	3	4	4	4	4	5	5	5	
	日	15	21	6	12	21	26	9	10	22	

圖則編號 Drg. No.	圖則名稱 Drawing Title
CW-230D	单元组装图
CW-231	单元组装图
CW-231D	单元组装图
CW-232	单元组装图
CW-232D	单元组装图
CW-233	单元组装图
CW-233D	单元组装图
CW-234	单元组装图
CW-234D	单元组装图
CW-235	单元组装图
CW-235D	单元组装图
CW-236	单元组装图
CW-236D	单元组装图
CW-237	单元组装图
CW-237D	单元组装图
CW-238	单元组装图
CW-238D	单元组装图
CW-239	单元组装图
CW-240	单元组装图
CW-241	单元组装图
CW-241D	单元组装图
CW-242	单元组装图
CW-242D	单元组装图
CW-243	单元组装图
CW-244	单元组装图
CW-245	单元组装图
CW-245D	单元组装图
CW-246	单元组装图
CW-247	单元组装图

[illegible]

圖則登記表
DRAWING REGISTER

工程名稱 Project Title: 香港啟德6552 (第一批)		月 日	接收日期 Receiving Date (適用於客戶圖則)									
程編號 Project No: J-857												
分發予 Distributed To			發出日期 Issued Date									
	年	22	22	22	22	22	22	22	22	22		
	月	2	3	4	4	4	4	5	5	5		
	日	15	21	6	12	21	26	9	10	22		

圖則編號 Drg. No.	圖則名稱 Drawing Title	修訂編號 Revision No.									
CW-247D	单元组装图	-	A	B	-	-	C				
CW-248	单元组装图	-	A	B	-	-	C				
CW-248D	单元组装图	-	A	B	-	-	C				
CW-249	单元组装图	-	A	B	-	-	C				
CW-250	单元组装图	-	A	B	-	-	C				
CW-261	单元组装图	-	A	B	-	-	C				
CW-262	单元组装图	-	A	B	-	-	C				
CW-262D	单元组装图	-	A	B	-	-	C				
CW-263	单元组装图	-	A	B	-	-	C				
CW-263D	单元组装图	-	A	B	-	-	C				
CW-264	单元组装图	-	A	B	-	-	C				
CW-265	单元组装图	-	A	B	-	-	C				
CW-265A	单元组装图	-	A	B	-	-	C				
CW-266	单元组装图	-	A	B	-	-	C				
CW-266D	单元组装图	-	A	B	-	-	C				
CW-267	单元组装图	-	A	B	-	-	C				
CW-267D	单元组装图	-	A	B	-	-	C				
CW-268	单元组装图	-	A	B	-	-	C				
CW-269	单元组装图	-	A	B	-	-	C				
CW-269D	单元组装图	-	A	B	-	-	C				
CW-270	单元组装图	-	A	B	-	-	C				
CW-271	单元组装图	-	A	B	-	-	C				
CW-271D	单元组装图	-	A	B	-	-	C				
CW-272	单元组装图	-	A	B	-	-	C				
CW-273	单元组装图	-	A	B	-	-	C				
CW-274	单元组装图	-	A	B	-	-	C				

圖則登記表

工程名稱 Project Title:	香港啟德6552 (第一批)
程編號 Project No:	J-857

[illegible]

分發予 Distributed To				發出日期 Issued Date							
	年	22	22	22	22	22	22	22	22	22	
	月	2	3	4	4	4	4	5	5	5	
	日	15	21	6	12	21	26	9	10	22	

[illegible]

圖則登記表

工程名稱 Project Title:	香港啟德6552 (第一批)
程編號 Project No:	J-857

[illegible]

分發予 Distributed To				發出日期 Issued Date							
	年	22	22	22	22	22	22	22	22	22	
	月	2	3	4	4	4	4	5	5	5	
	日	15	21	6	12	21	26	9	10	22	

[illegible]

圖則登記表

工程名稱 Project Title: 香港啟德6552 (第一批)

程編號 Project No: J-857

月
日

[illegible]

發出日期 Issued Date

	年	22	22	22	22	22	22	22	22	22	
	月	2	3	4	4	4	4	5	5	5	
	日	15	21	6	12	21	26	9	10	22	

圖則編號 Drg. No.	圖則名稱 Drawing Title
CW-304	單元組裝圖
CW-311	單元組裝圖
CW-312	單元組裝圖
CW-313	單元組裝圖
CW-314	單元組裝圖
CW-315	單元組裝圖
CW-316	單元組裝圖
CW-317	單元組裝圖
CW-318	單元組裝圖
CW-319	單元組裝圖
CW-320	單元組裝圖
CW-321	單元組裝圖
CW-322	單元組裝圖
CW-323	單元組裝圖
CW-324	單元組裝圖
CW-325	單元組裝圖
CW-326	單元組裝圖
CW-327	單元組裝圖
CW-328	單元組裝圖
CW-331	單元組裝圖
CW-332	單元組裝圖
CW-333	單元組裝圖
CW-334	單元組裝圖
CW-335	單元組裝圖
CW-336	單元組裝圖
CW-337	單元組裝圖
CW-341	單元組裝圖
CW-342	單元組裝圖
CW-343	單元組裝圖

[illegible]

圖則登記表

工程名稱 Project Title:	香港啟德6552 (第一批)
程編號 Project No:	J-857

接收日期 Receiving Date (適用於客戶圖則)[illegible]

分發予 Distributed To				發出日期 Issued Date							
	年	22	22	22	22	22	22	22	22	22	
	月	2	3	4	4	4	4	5	5	5	
	日	15	21	6	12	21	26	9	10	22	

[illegible]

圖則登記表

工程名稱 Project Title: 香港啟德6552 (第一批)

程編號 Project No: J-857

月
日

[illegible]

發出日期 Issued Date

	年	22	22	22	22	22	22	22	22	22	
	月	2	3	4	4	4	4	5	5	5	
	日	15	21	6	12	21	26	9	10	22	

圖則編號 Drg. No.	圖則名稱 Drawing Title
------------------	-----------------------

Revision No.

圖則登記表

工程名稱 Project Title:	香港啟德6552 (第一批)
程編號 Project No:	J-857

接收日期 Receiving Date (適用於客戶圖則)[illegible]

分發予 Distributed To				發出日期 Issued Date							
	年	22	22	22	22	22	22	22	22	22	
	月	2	3	4	4	4	4	5	5	5	
	日	15	21	6	12	21	26	9	10	22	

[illegible]

圖則登記表
DRAWING REGISTER

工程名稱 Project Title: 香港啟德6552 (第一批)		月 日	接收日期 Receiving Date (適用於客戶圖則)							
程編號 Project No: J-857										

分發予 Distributed To		發出日期 Issued Date									
	年	22	22	22	22	22	22	22	22	22	
	月	2	3	4	4	4	4	5	5	5	
	日	15	21	6	12	21	26	9	10	22	

圖則編號 Drg. No.	圖則名稱 Drawing Title
CW-514	单元组装图
CW-515	单元组装图
CW-516	单元组装图
CW-517	单元组装图
CW-518	单元组装图
CW-519	单元组装图
CW-520	单元组装图
CW-521	单元组装图
CW-522	单元组装图
CW-523	单元组装图
CW-524	单元组装图
CW-525	单元组装图
CW-526	单元组装图
CW-527	单元组装图
CW-528	单元组装图
CW-529	单元组装图
CW-530	单元组装图
CW-531	单元组装图
CW-532	单元组装图
CW-533	单元组装图
CW-534	单元组装图
CW-535	单元组装图
CW-536	单元组装图
CW-537	单元组装图
CW-538	单元组装图
CW-539	单元组装图
CW-540	单元组装图
CW-541	单元组装图

修訂編號 Revision No.									
-	A	B	-	-	C				
-	A	B	-	-	C				
-	A	B	-	-	C				
-	A	B	-	-	C			D	
-	A	B	-	-	C				
-	A	B	-	-	C				
-	A	B	-	-	C			D	
-	A	B	-	-	C				
-	A	B	-	-	C				
-	A	B	-	-	C			D	
-	A	B	-	-	C				
-	A	B	-	-	C				
-	A	B	-	-	C				
-	A	B	-	-	C				
		B	-	-	C				
		B	-	-	C				
		B	-	-	C				
		B	-	-	C			D	
		B	-	-	C				

圖則登記表

工程名稱 Project Title: 香港啟德6552 (第一批)

程編號 Project No: J-857

月
日

[illegible]

發出日期 Issued Date

年	22	22	22	22	22	22	22	22	22	
月	2	3	4	4	4	4	5	5	5	
日	15	21	6	12	21	26	9	10	22	

圖則編號 Drg. No.	圖則名稱 Drawing Title
CW-542	单元组装图
CW-543	单元组装图
CW-544	单元组装图
CW-545	单元组装图
CW-546	单元组装图
CW-547	单元组装图
CW-548	单元组装图
CW-549	单元组装图
CW-550	单元组装图
AW-A01	生窗组装图
AW-A02	生窗组装图
AW-A03	生窗组装图
AW-A04	生窗组装图
AW-A05	生窗组装图
AW-B01	生窗组装图
AW-B02	生窗组装图
AW-B03	生窗组装图
AW-B04	生窗组装图
AW-C01	生窗组装图
AW-C01T	生窗组装图
AW-C02	生窗组装图
AW-C03	生窗组装图
AW-C04	生窗组装图
AW-C05	生窗组装图
AW-D01	生窗组装图
AW-D01R	生窗组装图
AW-D01RA	生窗组装图
AW-D02	生窗组装图
AW-D02A	生窗组装图

[illegible]

圖則登記表
DRAWING REGISTER

工程名稱 Project Title: 香港啟德6552 (第一批)		月 日	接收日期 Receiving Date (適用於客戶圖則)							
程編號 Project No: J-857										

分發予 Distributed To		發出日期 Issued Date									
	年	22	22	22	22	22	22	22	22	22	
	月	2	3	4	4	4	4	5	5	5	
	日	15	21	6	12	21	26	9	10	22	

圖則編號 Drg. No.	圖則名稱 Drawing Title
AW-D02R	生窗组装图
AW-D02RA	生窗组装图
AW-D03	生窗组装图
AW-D03R	铝料加工图
AW-D04	铝料加工图
AW-D05	铝料加工图
AW-E01	铝料加工图
AW-E02	铝料加工图
AW-F01	铝料加工图
AW-F02	铝料加工图
AW-L01	铝料加工图
AW-L02	铝料加工图
AW-L03	铝料加工图
AW-L04	铝料加工图
AW-L05	铝料加工图
AW-L11	铝料加工图
AW-L12	铝料加工图
AW-L13	铝料加工图
AW-L14	铝料加工图
AW-L15	铝料加工图
AW-L21	铝料加工图
AW-L22	铝料加工图
AW-L23	铝料加工图
B2968-001	铝料加工图
B2968-002	铝料加工图
B2968-011	铝料加工图
B2968-031	铝料加工图
B2968-032	铝料加工图
C747-001	铝料加工图

修訂編號 Revision No.									
-	A	B	-	-	-			E	
-	A	B	-	-	-			E	
-	A		B	-	-			E	
-	A		B	-	-			E	
-	A		B	-	-			E	
-	A		B	-	-			E	
-	A		B	-	-	D		E	
-	A		B	-	-	D		E	
-	A		B	-	-	D		E	
-	A		B	-	-	D		E	
-	A		B	-	-			E	
-	A	B		-	-				
-	-	A		-	-				
-	A	B		-	-				
-	A		B	-	-				
-	A		A	-	-				
-	A	B	B	-	-				

圖則登記表
DRAWING REGISTER

工程名稱 Project Title: 香港啟德6552 (第一批)		月 日	接收日期 Receiving Date (適用於客戶圖則)							
程編號 Project No: J-857										

分發予 Distributed To				發出日期 Issued Date							
	年	22	22	22	22	22	22	22	22	22	
	月	2	3	4	4	4	4	5	5	5	
	日	15	21	6	12	21	26	9	10	22	

圖則編號 Drg. No.	圖則名稱 Drawing Title
C747-002	铝料加工图
C747-011	铝料加工图
X86072-001	铝料加工图
X86072-002	铝料加工图
X86072-003	铝料加工图
X86072-004	铝料加工图
X86072-005	铝料加工图
X86072-006	铝料加工图
X86072-007	铝料加工图
X86072-008	铝料加工图
X86072-011	铝料加工图
X86072-012	铝料加工图
X86072-013	铝料加工图
X86072-014	铝料加工图
X86072-021	铝料加工图
X86072-022	铝料加工图
X86072-023	铝料加工图
X86072-024	铝料加工图
X86072-032	铝料加工图
X86072-033	铝料加工图
X86072-034	铝料加工图
X86072-035	铝料加工图
X86072-036	铝料加工图
X86072-037	铝料加工图
X86072-038	铝料加工图
X86073-001	铝料加工图
X86150-001	铝料加工图
X86150-002	铝料加工图
X86150-003	铝料加工图

修訂編號 Revision No.									
-	A	B	A	-	-				
-	-	A	A	-	-				
-	A	B		-	-				
-	A	B	C	-	-				
-	A	B		-	-				
-	A	B	A	-	-				
-	A	B	A	-	-				
-	A	B		-	-				
-	A	B		-	-				
-	-	A	C	-	-				
-	A	B	C	-	-				
-	A	B		-	-				
-	A	B		-	-				
-	A			-	-				
-	A			-	-				
-	A			-	-				
-	A			-	-				
-	A		B	-	-				
-	A		B	-	-				
-	A	B	B	-	-				
-	A		B	-	-				
-	A		B	-	-				
-	A	B	B	-	-				

圖則登記表
DRAWING REGISTER

工程名稱 Project Title: 香港啟德6552 (第一批)		月 日	接收日期 Receiving Date (適用於客戶圖則)							
程編號 Project No: J-857										

分發予 Distributed To				發出日期 Issued Date							
	年	22	22	22	22	22	22	22	22	22	
	月	2	3	4	4	4	4	5	5	5	
	日	15	21	6	12	21	26	9	10	22	

圖則編號 Drg. No.	圖則名稱 Drawing Title
X86150-004	铝料加工图
X86150-005	铝料加工图
X86150-006	铝料加工图
X86150-007	铝料加工图
X86150-008	铝料加工图
X86150-011	铝料加工图
X86150-012	铝料加工图
X86150-013	铝料加工图
X86150-033	铝料加工图
X86150-034	铝料加工图
X86150-036	铝料加工图
X86150-037	铝料加工图
L044-P01L	铝料加工图
L044-P01R	铝料加工图
L044-P02	铝料加工图
L044-P03	铝料加工图
N525-P01	铝料加工图
N525-P02	铝料加工图
N525-P03	铝料加工图
N536-P01	铝料加工图
N536-P02	铝料加工图
N536-P03	铝料加工图
N544-P01	铝料加工图
N544-P02	铝料加工图
N544-P03	铝料加工图
N544-P04	铝料加工图

修訂編號 Revision No.									
-	A	B	B	-	-				
-	A	B	A	-	-				
-	A	B	A	-	-				
-	-	A	C	-	-				
-	A	B		-	-				
-	A	B		-	-				
-	A			-	-				
-	A	B		-	-				
-	A			-	-				
-	A			-	-				
-	A		C	-	-				
-	A		B	-	-				
-	A		B	-	-				
-	A		B	-	-				
-	A			-	-				
-	A		A	-	-				
-	A			-	-				
-	A		A	-	-				
-	A		A	-	-				
-	A		A	-	-				

圖則登記表
DRAWING REGISTER

工程名稱 Project Title: 香港啟德6552 (第一批)		月 日	接收日期 Receiving Date (適用於客戶圖則)							
程編號 Project No: J-857										

分發予 Distributed To		發出日期 Issued Date									
	年	22	22	22	22	22	22	22	22	22	
	月	2	3	4	4	4	4	5	5	5	
	日	15	21	6	12	21	26	9	10	22	

圖則編號 Drg. No.	圖則名稱 Drawing Title
N544-P05	铝料加工图
N544-P06	铝料加工图
N544-P07	铝料加工图
N544-P08	铝料加工图
N614-P01	铝料加工图
N614-P02	铝料加工图
N614-P03	铝料加工图
N660-P01	铝料加工图
N660-P02	铝料加工图
X86047-P01	铝料加工图
X86047-P02	铝料加工图
X86047-P03	铝料加工图
X86047-P04	铝料加工图
X86047-P05	铝料加工图
X86047-P06	铝料加工图
X86047-P07	铝料加工图
X86047-P08	铝料加工图
X86047-P09	铝料加工图
X86047-P10	铝料加工图
X86047-P11	铝料加工图
X86047-P12	铝料加工图
X86047-P13	铝料加工图
X86047-P14	铝料加工图
X86047-P15	铝料加工图
X86047-P16	铝料加工图
X86047-P17	铝料加工图

修訂編號 Revision No.									
-	A			-	-				
-	A			-	-				
-	A	-		-	B		C		
-	A	B		-	C		D		
-	A	-		-	B		C		
-	A	-		-	B		C		
-	A	B		-	C				
-	A			-	-				
-	A	B		-	-				
-	A	-		-	B				
-	A			-	-				
-	A	B		-	C				
-	A			-					
-	A	-		-	B		C		
-	A	B		-	-				

圖則登記表
DRAWING REGISTER

工程名稱 Project Title: 香港啟德6552 (第一批)		月 日	接收日期 Receiving Date (適用於客戶圖則)							
程編號 Project No: J-857										

分發予 Distributed To		發出日期 Issued Date									
	年	22	22	22	22	22	22	22	22	22	
	月	2	3	4	4	4	4	5	5	5	
	日	15	21	6	12	21	26	9	10	22	

圖則編號 Drg. No.	圖則名稱 Drawing Title
X86048-P01	铝料加工图
X86048-P02	铝料加工图
X86048-P03	铝料加工图
X86048-P04	铝料加工图
X86048-P05	铝料加工图
X86048-P06	铝料加工图
X86048-P07	铝料加工图
X86048-P08	铝料加工图
X86048-P09	铝料加工图
X86048-P10	铝料加工图
X86048-P11	铝料加工图
X86049-P01	铝料加工图
X86049-P02	铝料加工图
X86049-P03	铝料加工图
X86049-P04	铝料加工图
X86049-P05	铝料加工图
X86049-P06	铝料加工图
X86049-P07	铝料加工图
X86049-P08	铝料加工图
X86049-P09	铝料加工图
X86049-P10	铝料加工图
X86049-P11	铝料加工图
X86049-P12	铝料加工图
X86049-P13	铝料加工图
X86049-P14	铝料加工图
X86049-P15	铝料加工图
X86050-P01	铝料加工图

修訂編號 Revision No.									
-	A	B		-	C				
-	A	B		-	C				
-	A	B		-					
-	A	B		-					
-	A	-		-	B		C		
-	A	B		-	C		D		
-	A	-		-	B		C		
-	A	-	B	-	C		C		
-	A	-		-	B		C		
-	A	-	B	-	C				
-	A	-	B	-	C		C		
-	A	B	C	-	D				
-	A		C	-					
-	A	B	C	-					
-	A			-	B				
-	A		C	-					
-	A			-					
-	A	B		-	C		D		
-	A	B		-	C				

圖則登記表

DRAWING REGISTER

接收日期 Receiving Date (適用於客戶圖則)

工程名稱 Project Title:	香港啟德6552 (第一批)
程編號 Project No:	J-857

[illegible]

分發予 Distributed To

發出日期 Issued Date

	年	22	22	22	22	22	22	22	22	22	
	月	2	3	4	4	4	4	5	5	5	
	日	15	21	6	12	21	26	9	10	22	

圖則編號 Drg. No.	圖則名稱 Drawing Title
X86050-P02	铝料加工图
X86050-P03	铝料加工图
X86050-P04	铝料加工图
X86050-P05	铝料加工图
X86050-P06	铝料加工图
X86050-P07	铝料加工图
X86050-P08	铝料加工图
X86050-P09	铝料加工图
X86050-P10	铝料加工图
X86051-P01	铝料加工图
X86051-P02	铝料加工图
X86051-P03	铝料加工图
X86051-P04	铝料加工图
X86051-P05	铝料加工图
X86051-P06	铝料加工图
X86051-P07	铝料加工图
X86051-P08	铝料加工图
X86051-P09	铝料加工图
X86051-P10	铝料加工图
X86051-P11	铝料加工图
X86051-P12	铝料加工图
X86051-P13	铝料加工图
X86052-P01	铝料加工图
X86052-P02	铝料加工图
X86052-P03	铝料加工图
X86052-P04	铝料加工图
X86052-P05	铝料加工图
X86052-P06	铝料加工图
X86052-P07	铝料加工图

[illegible]

圖則登記表
DRAWING REGISTER

工程名稱 Project Title: 香港啟德6552 (第一批)		月 日	接收日期 Receiving Date (適用於客戶圖則)									
程編號 Project No: J-857												
分發予 Distributed To			發出日期 Issued Date									
	年	22	22	22	22	22	22	22	22	22		
	月	2	3	4	4	4	4	5	5	5		
	日	15	21	6	12	21	26	9	10	22		

圖則編號 Drg. No.	圖則名稱 Drawing Title	修訂編號 Revision No.									
X86052-P08	铝料加工图	-	A	B		-	-				
X86052-P09	铝料加工图	-	A	B		-	-				
X86053-P01	铝料加工图	-	A	B		-	-				
X86053-P02	铝料加工图	-	A	B		-	-				
X86054-P01	铝料加工图	-	A	B		-	C				
X86054-P02	铝料加工图	-	A	B		-	C				
X86055-P01	铝料加工图	-	A	B		-	C				
X86055-P02	铝料加工图	-	A	B		-	C				
X86055-P03	铝料加工图	-	A	B		-	C				
X86055-P04	铝料加工图	-	A	B		-	C			D	
X86055-P05	铝料加工图	-	A	B		-	C			D	
X86055-P06	铝料加工图	-	A	B		-	C				
X86055-P07	铝料加工图	-	A	B		-	C			D	
X86055-P08	铝料加工图	-	A	B		-	C			D	
X86055-P09	铝料加工图	-	A	B		-	C				
X86055-P10	铝料加工图	-	A	B		-	C				
X86055-P11	铝料加工图	-	A	B		-	C				
X86055-P12	铝料加工图	-	A	B		-	C				
X86055-P13	铝料加工图	-	A	B		-	C				
X86055-P14	铝料加工图	-	A	B		-	C				
X86055-P15	铝料加工图	-	A	B	C	-	D				
X86055-P16	铝料加工图	-	A	B	C	-	D				
X86055-P17	铝料加工图	-	A	B	C	-	D				
X86055-P18	铝料加工图	-	A	B	C	-	D				
X86055-P19	铝料加工图	-	A	B	C	-	D				
X86055-P20	铝料加工图	-	A	B	C	-	D				
X86055-P21	铝料加工图	-	A	B		-	C				

圖則登記表
DRAWING REGISTER

工程名稱 Project Title: 香港啟德6552 (第一批)		月 日	接收日期 Receiving Date (適用於客戶圖則)							
程編號 Project No: J-857										

分發予 Distributed To		發出日期 Issued Date									
	年	22	22	22	22	22	22	22	22	22	
	月	2	3	4	4	4	4	5	5	5	
	日	15	21	6	12	21	26	9	10	22	

圖則編號 Drg. No.	圖則名稱 Drawing Title
X86055-P22	铝料加工图
X86055-P23	铝料加工图
X86055-P24	铝料加工图
X86055-P25	铝料加工图
X86055-P26	铝料加工图
X86055-P27	铝料加工图
X86055-P28	铝料加工图
X86055-P29	铝料加工图
X86055-P30	铝料加工图
X86055-P31	铝料加工图
X86055-P32	铝料加工图
X86055-P33	铝料加工图
X86055-P34	铝料加工图
X86055-P35	铝料加工图
X86055-P36	铝料加工图
X86055-P37	铝料加工图
X86055-P38	铝料加工图
X86055-P39	铝料加工图
X86055-P40	铝料加工图
X86055-P41	铝料加工图
X86055-P42	铝料加工图
X86055-P43	铝料加工图
X86055-P44	铝料加工图
X86055-P45	铝料加工图
X86055-P46	铝料加工图
X86055-P47	铝料加工图

修訂編號 Revision No.									
-	A	B		-	C				
-	A	B		-	C				
-	A	B	C	-	D				
-	A	B	C	-	D				
-	A	B	C	-	D			E	
-	A	B	C	-	D			E	
-	A	B	C	-	D				
-	A	B	C	-	D			E	
-	A	B	C	-	D			E	
-	A	B	C	-	D				
-	A	B	C	-	-				
-	A	B	C	-	-				
-	A	B	C	-	-			D	
-	A	B	C	-	-			D	
-	A	B	C	-	-				
-	A	B	C	-	-			D	

圖則登記表
DRAWING REGISTER

工程名稱 Project Title: 香港啟德6552 (第一批)		月 日	接收日期 Receiving Date (適用於客戶圖則)									
程編號 Project No: J-857												

分發予 Distributed To		發出日期 Issued Date									
	年	22	22	22	22	22	22	22	22	22	
	月	2	3	4	4	4	4	5	5	5	
	日	15	21	6	12	21	26	9	10	22	

圖則編號 Drg. No.	圖則名稱 Drawing Title
X86055-P48	铝料加工图
X86055-P49	铝料加工图
X86055-P50	铝料加工图
X86056-P01	铝料加工图
X86056-P02	铝料加工图
X86056-P03	铝料加工图
X86056-P04	铝料加工图
X86056-P05	铝料加工图
X86056-P06	铝料加工图
X86056-P07	铝料加工图
X86056-P08	铝料加工图
X86056-P09	铝料加工图
X86056-P10	铝料加工图
X86056-P11	铝料加工图
X86056-P12	铝料加工图
X86056-P13	铝料加工图
X86056-P14	铝料加工图
X86056-P15	铝料加工图
X86056-P16	铝料加工图
X86056-P17	铝料加工图
X86056-P19	铝料加工图
X86056-P20	铝料加工图
X86056-P21	铝料加工图
X86056-P22	铝料加工图
X86056-P23	铝料加工图
X86056-P24	铝料加工图

修訂編號 Revision No.									
-	A	B	C	-	-			D	
-	A	B	C	-	-				
-	A	B	C	-	-				
-	A	B		-	C		D		
-	A	B		-	C		D		
-	A	B		-	C		D	E	
-	A	B		-	C		D	E	
-	A	B	C	-	D		D		
-	A	B	C	-	D		D		
-	A	B	C	-	D		D		
-	A	B	C	-	D		D		
-	A	B		-	C		D		
-	A	B		-	C		D		
-	A	B		-	C				
-	A	B		-	C		D		
-	A	B		-	C		D		
-	A	B		-	C				
-	A	B		-	C			D	

圖則登記表
DRAWING REGISTER

工程名稱 Project Title: 香港啟德6552 (第一批)		月 日	接收日期 Receiving Date (適用於客戶圖則)							
程編號 Project No: J-857										

分發予 Distributed To		發出日期 Issued Date									
	年	22	22	22	22	22	22	22	22	22	
	月	2	3	4	4	4	4	5	5	5	
	日	15	21	6	12	21	26	9	10	22	

圖則編號 Drg. No.	圖則名稱 Drawing Title
X86056-P25	铝料加工图
X86056-P26	铝料加工图
X86056-P27	铝料加工图
X86056-P28	铝料加工图
X86056-P29	铝料加工图
X86056-P30	铝料加工图
X86056-P31	铝料加工图
X86056-P32	铝料加工图
X86056-P33	铝料加工图
X86056-P34	铝料加工图
X86056-P35	铝料加工图
X86056-P36	铝料加工图
X86056-P37	铝料加工图
X86056-P38	铝料加工图
X86056-P39	铝料加工图
X86056-P40	铝料加工图
X86056-P41	铝料加工图
X86056-P42	铝料加工图
X86057-P01	铝料加工图
X86057-P02	铝料加工图
X86057-P03	铝料加工图
X86057-P04	铝料加工图
X86057-P05	铝料加工图
X86057-P06	铝料加工图
X86057-P07	铝料加工图
X86057-P08	铝料加工图
X86058-P01	铝料加工图

修訂編號 Revision No.									
-	A	B		-	C			D	
-	A	B		-	C				
-	A	B		-	-				
-	A	B		-	-				
-	A	B		-	-			C	
-	A	B		-	-			C	
-	A	B		-	C				
-	A	B		-	C				
-	A	B		-	C				
-	A	B		-	-				
-	A	B		-	-				
-	A	B		-	C			D	
-	A	B		-	C			D	
-	A	B		-	C			D	
-	-	A		-					
-	A	B		-	C				
-	A	B		-	C				
-	A	B		-	C				
-	A	B		-	C				
-	A	B		-					
-	A	B		-					
-	A	B		-					
-	A	B		-	C				

圖則登記表
DRAWING REGISTER

工程名稱 Project Title: 香港啟德6552 (第一批)		月 日	接收日期 Receiving Date (適用於客戶圖則)							
程編號 Project No: J-857										

分發予 Distributed To		發出日期 Issued Date									
	年	22	22	22	22	22	22	22	22	22	
	月	2	3	4	4	4	4	5	5	5	
	日	15	21	6	12	21	26	9	10	22	

圖則編號 Drg. No.	圖則名稱 Drawing Title
X86058-P02	铝料加工图
X86058-P03	铝料加工图
X86058-P04	铝料加工图
X86058-P05	铝料加工图
X86075-P01	铝料加工图
X86075-P02	铝料加工图
X86075-P03	铝料加工图
X86075-P04	铝料加工图
X86075-P05	铝料加工图
X86075-P06	铝料加工图
X86075-P07	铝料加工图
X86075-P08	铝料加工图
X86075-P09	铝料加工图
X86075-P10	铝料加工图
X86075-P11	铝料加工图
X86075-P12	铝料加工图
X86075-P13	铝料加工图
X86075-P14	铝料加工图
X86075-P15	铝料加工图
X86075-P16	铝料加工图
X86075-P17	铝料加工图
X86075-P18	铝料加工图
X86075-P19	铝料加工图
X86075-P20	铝料加工图
X86075-P22	铝料加工图
X86075-P23	铝料加工图
X86076-P01	铝料加工图
X86076-P02	铝料加工图
X86076-P03	铝料加工图

修訂編號 Revision No.									
-	A	B		-	C				
-	A	B		-	C				
-	A	B		-					
-	A	B		-					
-	A			-					
-	A			-					
-	A		C	-					
-	A			-					
-	A			-					
-	A		C	-					
-	A			-					
-	A		C	-					
-	A			-					
-	A		C	-					
-	A			-					
-	A			-					
-	-	A		-					
-	A	B		-					
-	A	B		-					
-	A	B		-					

圖則登記表
DRAWING REGISTER

工程名稱 Project Title: 香港啟德6552 (第一批)		月 日	接收日期 Receiving Date (適用於客戶圖則)							
程編號 Project No: J-857										

分發予 Distributed To		發出日期 Issued Date									
	年	22	22	22	22	22	22	22	22	22	
	月	2	3	4	4	4	4	5	5	5	
	日	15	21	6	12	21	26	9	10	22	

圖則編號 Drg. No.	圖則名稱 Drawing Title
X86076-P04	铝料加工图
X86078-P01	铝料加工图
X86086-P01	铝料加工图
X86086-P02	铝料加工图
X86086-P03	铝料加工图
X86086-P04	铝料加工图
X86086-P05	铝料加工图
X86086-P06	铝料加工图
X86086-P07	铝料加工图
X86086-P08	铝料加工图
X86086-P09	铝料加工图
X86086-P10	铝料加工图
X86086-P11	铝料加工图
X86086-P12	铝料加工图
X86086-P13	铝料加工图
X86086-P14	铝料加工图
X86086-P15	铝料加工图
X86086-P16	铝料加工图
X86086-P17	铝料加工图
X86086-P18	铝料加工图
X86086-P19	铝料加工图
X86086-P20	铝料加工图
X86086-P21	铝料加工图
X86088-P01	铝料加工图
X86088-P02	铝料加工图
X86088-P03	铝料加工图
X86088-P04	铝料加工图

修訂編號 Revision No.									
-	A	B		-					
-	A			-					
-	A	-		-	B				
-	A			-					
-	A	-		-	B				
-	A			-					
-	A	-		-	B				
-	A	-		-	B				
-	A	-		-	B				
-	A	-	B	-	C				
-	A	-	B	-	C				
-	A	-	B	-	C				
-	A	-		-	B				
-	A	-		-	B				
-	A			-					
-	A			-					
-	A	-		-	B				
-	A	-		-	B				
-	A	-		-	B				
-	A	B		-					
-	A			-					
-	A			-					
-	A			-					

圖則登記表

工程名稱 Project Title:	香港啟德6552 (第一批)
程編號 Project No:	J-857

[illegible]

分發予 Distributed To				發出日期 Issued Date							
	年	22	22	22	22	22	22	22	22	22	
	月	2	3	4	4	4	4	5	5	5	
	日	15	21	6	12	21	26	9	10	22	

[illegible]

圖則登記表
DRAWING REGISTER

工程名稱 Project Title: 香港啟德6552 (第一批)		月 日	接收日期 Receiving Date (適用於客戶圖則)									
程編號 Project No: J-857												

分發予 Distributed To		發出日期 Issued Date									
	年	22	22	22	22	22	22	22	22	22	
	月	2	3	4	4	4	4	5	5	5	
	日	15	21	6	12	21	26	9	10	22	

圖則編號 Drg. No.	圖則名稱 Drawing Title
X86080-001-051	铝料加工图
X86081-001-001	铝料加工图
X86081-001-021	铝料加工图
X86081-001-041	铝料加工图
X86081-001-051	铝料加工图
X86081-001-055	铝料加工图
X86081-001-061	铝料加工图
X86081-001-063	铝料加工图
X86081-001-071	铝料加工图
X86105-001-001	铝料加工图
X86105-001-031	铝料加工图
X86105-001-041	铝料加工图
X86105-001-051	铝料加工图
X86144-001-001	铝料加工图
X86144-001-021	铝料加工图
X86144-001-041	铝料加工图
X86144-001-051	铝料加工图
X86144-001-055	铝料加工图
X86144-001-061	铝料加工图
X86144-001-063	铝料加工图
X86144-001-071	铝料加工图
L061-001	铝料加工图
L061-002	铝料加工图
X86071-101	铝料加工图
X86071-102	铝料加工图
X86071-P01	铝料加工图

修訂編號 Revision No.									
-	A			-					
-	A			-					
-	A		B	-					
-	A			-					
-	A			-					
-	A		B	-					
-	A			-					
-	A			-					
-	A		B	-					
-	A			-					
-	A			-					
-	A			-					
-	A		B	-					
-	A			-					
-	A	B		-	C				

圖則登記表
DRAWING REGISTER

工程名稱 Project Title: 香港啟德6552 (第一批)		月 日	接收日期 Receiving Date (適用於客戶圖則)							
程編號 Project No: J-857										

分發予 Distributed To		發出日期 Issued Date									
	年	22	22	22	22	22	22	22	22	22	
	月	2	3	4	4	4	4	5	5	5	
	日	15	21	6	12	21	26	9	10	22	

圖則編號 Drg. No.	圖則名稱 Drawing Title
X86071-P02	铝料加工图
X86071-P02R	铝料加工图
X86071-P03	铝料加工图
X86071-P03R	铝料加工图
X86071-P04	铝料加工图
X86071-P05	铝料加工图
X86071-P05R	铝料加工图
X86071-P11	铝料加工图
X86071-P12	铝料加工图
X86071-P12R	铝料加工图
X86071-P13	铝料加工图
X86071-P13R	铝料加工图
X86071-P14	铝料加工图
X86071-P15	铝料加工图
X86071-P16	铝料加工图
X86071-P17	铝料加工图
X86071-P18	铝料加工图
X86071-P19	铝料加工图
X86071-P20	铝料加工图
X86071-P21	铝料加工图
X86071-P22	铝料加工图
X86071-P23	铝料加工图
X86071-P24	铝料加工图
X86071-P25	铝料加工图
X86074-P01	铝料加工图
X86074-P01R	铝料加工图
X86074-P11	铝料加工图
X86074-P11R	铝料加工图

修訂編號 Revision No.									
-	A	B		-	C				
-	A	B		-	C				
-	A	B	C	-	D				
-	A	B		-	C				
-	A	B		-	C				
-	A	-		-	B				
-	A	-		-	B				
-	A	-		-	B				
-	A	-		-	B				

圖則登記表

工程名稱 Project Title:	香港啟德6552 (第一批)
程編號 Project No:	J-857

接收日期 Receiving Date (適用於客戶圖則)[illegible]

分發予 Distributed To				發出日期 Issued Date							
	年	22	22	22	22	22	22	22	22	22	
	月	2	3	4	4	4	4	5	5	5	
	日	15	21	6	12	21	26	9	10	22	

圖則編號 Drg. No.	圖則名稱 Drawing Title
X86079-001	铝料加工图
X86079-002	铝料加工图
X86079-003	铝料加工图
X86079-004	铝料加工图
X86079-005	铝料加工图
X86079-006	铝料加工图
X86079-007	铝料加工图
X86079-008	铝料加工图
X86083-001	铝料加工图
X86083-002	铝料加工图
X86084-P01	铝料加工图
X86084-P02	铝料加工图
X86085-001	铝料加工图
X86091-001	铝料加工图
X86091-002	铝料加工图
X86092-001	铝料加工图
X86093-001	铝料加工图
X86095-001	铝料加工图
X86095-002	铝料加工图
X86097-001	铝料加工图
X86097-002	铝料加工图
X86097-003	铝料加工图
X86097-004	铝料加工图
X86100-001	铝料加工图
X86101-001-001	铝料加工图
X86101-001-055	铝料加工图
X86101-001-071	铝料加工图
X86104-001	铝料加工图

[illegible]

圖則登記表

工程名稱 Project Title:	香港啟德6552 (第一批)
程編號 Project No:	J-857

接收日期 Receiving Date (適用於客戶圖則)[illegible]

分發予 Distributed To				發出日期 Issued Date							
	年	22	22	22	22	22	22	22	22	22	
	月	2	3	4	4	4	4	5	5	5	
	日	15	21	6	12	21	26	9	10	22	

圖則編號 Drg. No.	圖則名稱 Drawing Title
X86104-002	铝料加工图
X86142-P01	铝料加工图
X86145-P01	铝料加工图
X86145-P02	铝料加工图
X86145-P03	铝料加工图
X86059-001-001	铝料加工图
X86059-001-060	铝料加工图
X86059-001-060a	铝料加工图
X86059-001-065	铝料加工图
X86059-001-071	铝料加工图
X86059-001-090	铝料加工图
X86059-001-095	铝料加工图
X86059-001-096	铝料加工图
X86059-001-101	铝料加工图
X86059-001-160	铝料加工图
X86059-001-A01	铝料加工图
X86059-001-A11	铝料加工图
X86059-001-A22	铝料加工图
X86059-001-B01	铝料加工图
X86059-001-B11	铝料加工图
X86059-001-B21	铝料加工图
X86059-001-B31	铝料加工图
X86059-001-Z01	铝料加工图
X86059-001-Z10	铝料加工图
X86059-001-Z21	铝料加工图
X86059-001-Z21a	铝料加工图

[illegible]

圖則登記表

工程名稱 Project Title:	香港啟德6552 (第一批)
程編號 Project No:	J-857

接收日期 Receiving Date (適用於客戶圖則)[illegible]

分發予 Distributed To				發出日期 Issued Date							
	年	22	22	22	22	22	22	22	22	22	
	月	2	3	4	4	4	4	5	5	5	
	日	15	21	6	12	21	26	9	10	22	

圖則編號 Drg. No.	圖則名稱 Drawing Title
X86059-001-Z25	铝料加工图
X86059-001-Z30	铝料加工图
X86060-001-001	铝料加工图
X86060-001-031	铝料加工图
X86060-001-061	铝料加工图
X86060-001-080	铝料加工图
X86060-001-090	铝料加工图
X86060-001-101	铝料加工图
X86060-001-110	铝料加工图
X86060-001-131	铝料加工图
X86060-001-141	铝料加工图
X86060-001-145	铝料加工图
X86060-001-146	铝料加工图
X86060-001-148	铝料加工图
X86060-001-149	铝料加工图
X86060-001-151	铝料加工图
X86060-001-157	铝料加工图
X86060-001-161	铝料加工图
X86060-001-165	铝料加工图
X86060-001-171	铝料加工图
X86060-001-A01	铝料加工图
X86060-001-A10	铝料加工图
X86060-001-A11	铝料加工图
X86060-001-A51	铝料加工图
X86060-001-A52	铝料加工图
X86060-001-B01	铝料加工图

[illegible]

圖則登記表

工程名稱 Project Title: 香港啟德6552 (第一批)

程編號 Project No: J-857

月
日

[illegible]

發出日期 Issued Date

	年	22	22	22	22	22	22	22	22	22	
	月	2	3	4	4	4	4	5	5	5	
	日	15	21	6	12	21	26	9	10	22	

圖則編號 Drg. No.	圖則名稱 Drawing Title
X86060-001-B11	铝料加工图
X86060-001-B51	铝料加工图
X86061-001-001	铝料加工图
X86061-001-040	铝料加工图
X86061-001-041	铝料加工图
X86061-001-051	铝料加工图
X86061-001-061	铝料加工图
X86061-001-065	铝料加工图
X86061-001-101	铝料加工图
X86061-001-131	铝料加工图
X86061-001-151	铝料加工图
X86061-001-155	铝料加工图
X86061-001-161	铝料加工图
X86061-001-171	铝料加工图
X86061-001-176	铝料加工图
X86062-001-001	铝料加工图
X86062-001-011	铝料加工图
X86062-001-021	铝料加工图
X86062-001-025	铝料加工图
X86062-001-051	铝料加工图
X86062-001-057	铝料加工图
X86062-001-061	铝料加工图
X86063-001-001	铝料加工图
X86063-001-011	铝料加工图
X86063-001-021	铝料加工图
X86063-001-025	铝料加工图

[illegible]

圖則登記表
DRAWING REGISTER

工程名稱 Project Title: 香港啟德6552 (第一批)		月 日	接收日期 Receiving Date (適用於客戶圖則)									
程編號 Project No: J-857												

分發予 Distributed To		發出日期 Issued Date									
	年	22	22	22	22	22	22	22	22	22	
	月	2	3	4	4	4	4	5	5	5	
	日	15	21	6	12	21	26	9	10	22	

圖則編號 Drg. No.	圖則名稱 Drawing Title
X86063-001-051	铝料加工图
X86063-001-057	铝料加工图
X86063-001-061	铝料加工图
X86064-001-001	铝料加工图
X86064-001-011	铝料加工图
X86064-001-021	铝料加工图
X86064-001-025	铝料加工图
X86064-001-031	铝料加工图
X86064-001-032	铝料加工图
X86065-001-001	铝料加工图
X86065-001-021	铝料加工图
X86065-001-025	铝料加工图
X86065-001-031	铝料加工图
X86065-001-035	铝料加工图
X86066-001-001	铝料加工图
X86066-001-011	铝料加工图
X86066-001-021	铝料加工图
X86066-001-025	铝料加工图
X86066-001-031	铝料加工图
X86066-001-035	铝料加工图
X86067-001-001	铝料加工图
X86067-001-016	铝料加工图
X86067-001-018	铝料加工图
X86067-001-021	铝料加工图
X86067-001-025	铝料加工图
X86069-001	铝料加工图

修訂編號 Revision No.									
-	A	B							
-	A	B							
-	A								
-	A	B							
-	A								
-	A								
-	A	B							
-	A	B							
-	A								
-	A								
-	A	B							
-	A								
-	A								
-	A	B							

圖則登記表
DRAWING REGISTER

工程名稱 Project Title: 香港啟德6552 (第一批)		月 日	接收日期 Receiving Date (適用於客戶圖則)									
程編號 Project No: J-857												

分發予 Distributed To		發出日期 Issued Date									
	年	22	22	22	22	22	22	22	22	22	
	月	2	3	4	4	4	4	5	5	5	
	日	15	21	6	12	21	26	9	10	22	

圖則編號 Drg. No.	圖則名稱 Drawing Title
X86070-001-001	铝料加工图
X86070-001-011	铝料加工图
X86070-001-021	铝料加工图
X86070-001-025	铝料加工图
X86070-001-051	铝料加工图
X86070-001-061	铝料加工图
X86070-001-071	铝料加工图
X86070-001-074	铝料加工图
X86070-001-075	铝料加工图
X86070-001-078	铝料加工图
X86070-001-081	铝料加工图
X86070-001-085	铝料加工图
X86070-001-091	铝料加工图
X86070-001-093	铝料加工图
X86070-001-095	铝料加工图
X86070-001-098	铝料加工图
X86070-001-101	铝料加工图
X86070-001-110	铝料加工图
X86070-001-120	铝料加工图
X86070-001-130	铝料加工图
X86070-001-135	铝料加工图
X86070-001-138	铝料加工图
X86070-001-A01	铝料加工图
X86070-001-A11	铝料加工图
X86172-001	铝料加工图
X86172-002	铝料加工图






修訂編號 Revision No.									
-	A	B			C				
-	A	B			C				
-	A	B			C				
-	A	B			C				
-	A								
-	A	B							
-	A								
-	A	-			B				
-	A								
-	A								
-	A	-			B				
-	A	-			B				
-	A	-			B				
-	A	B			C				
-	A	B		C	D				
-	A	B		C	D				
-	A	B		D	D				
-	A								
-	A								

圖則登記表

工程名稱 Project Title: 香港啟德6552 (第一批)		月 日	接收日期 Receiving Date (適用於客戶圖則)									
程編號 Project No: J-857												
分發予 Distributed To												
		年	22	22	22	22	22	22	22	22	22	
		月	2	3	4	4	4	4	5	5	5	
		日	15	21	6	12	21	26	9	10	22	

圖則編號 Drg. No.		圖則名稱 Drawing Title		修訂編號 Revision No.								
X86172-003	铝料加工图	-	A									
X86173-001	铝料加工图	-	A									
X86150-003A	铝料加工图	-	A		B	-	-					
X86150-003B	铝料加工图	新增加										
X86150-004A	铝料加工图	新增加										
X86150-004B	铝料加工图	新增加										
X86150-040	铝料加工图	新增加										
X86150-040R	铝料加工图	新增加										

美特鋁質有限公司 MIDI Aluminium Fabricator Ltd.						工程號	J857	類別		物料號	M1		
修改	A	B	C	採用工廠	地盤	✓	地盘	啟德6552	制圖	李傳鵬	2022-02-11	圖號	CW-217
日期	3.18	4.2	4.26	材料顏色	-		图纸名称	单元组装图	復核	練松文	2022-02-13	數量	-
							材料	-	批准	林仁安	2022-02-15	單件重量	- (KG)

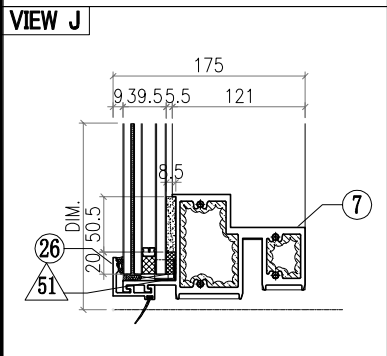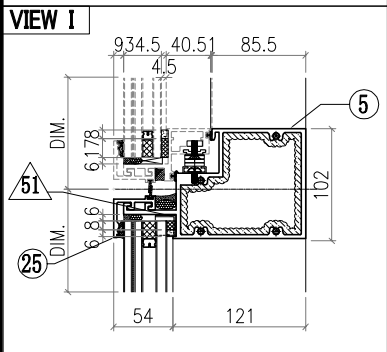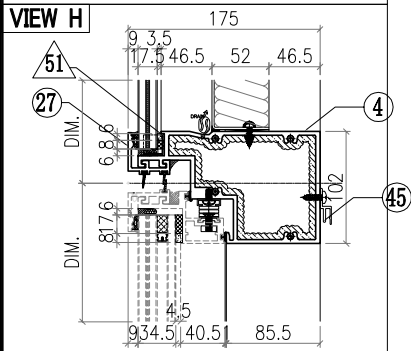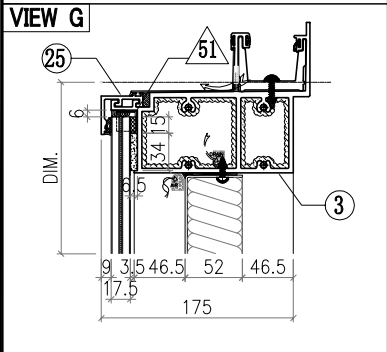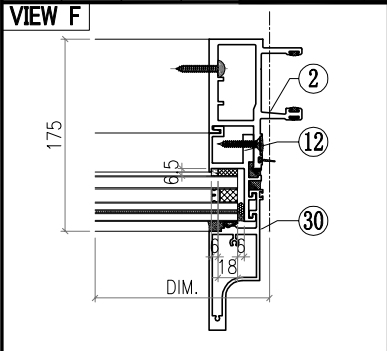

ALUM. EXTRUSION			
ITEM	FAB. DWG NO.	LENGTH (mm)	QTY
1	X86055-P04	3276	1
2	X86048-P01	3276	1
3	X86060-001-102	865	1
4	X86063-001-003	787	1
5	X86062-001-003	787	1
6			
7	X86059-001-073	787	1
8			
9	X86086-P01	740.5	1
10	X86086-P02	646	1
11	X86086-P03	740.5	1
12	X86086-P04	646	1
13	X86101-P01	2250	1
14			
15	X86079-002	200	1
16	X86079-001	300	1
17	X86078-P01	390	2
18	N525-P01	23	2
19	X86095-001	210	1
20	X86095-002	210	1
21	X86074-P11-02	728.5	1
22	X86074-P11R-02	728.5	1
23	X86071-P04-02	749.5	2
24	X86071-P04-03	668	2
25	X86071-P02-07	798	2
26	X86071-P02R-07	798	1
27	X86145-P02-06	798	1
28			
29	X86142-P01-04	750	1
30	X86142-P01-02	669	1
31			
32			
33			
34			
35			
36			
37			
38			
39	X86100-001	200	2
40			
41			
42			
43	N614-P01/P03/P04	2658/102	1
44			
45	X86101-001-015	706	1

OTHERS (ALUM. & G.M.S. PARTS)			
ITEM	FAB. DWG NO.	LENGTH (mm)	QTY
46	BST-M080		1
	702X646 (BACK PANEL)		
47	AC-061		1
	3mm THK. ALUM. PLATE		
48	AC-063		2
	3mm THK. ALUM. PLATE		
49	AC-064		2
	3mm THK. ALUM. PLATE		
50			
51	AC-065		8
	1mm THK. ALUM. PLATE		
52	GL4-B028		1
	758X718 (GLASS)		
53	AW-C03		1
54	GB-L028		1
	736X370 (GLASS)		
55	GL1-L028		1
	758X634 (GLASS)		

美特鋁質有限公司 MIDI Aluminium Fabricator Ltd.							工程號	J857	類別		物料號	M1			
							地盘	啟德6552	制圖	李傳鵬	2022-02-11	圖號	CW-220		
修改	A	B	C	採用	工廠		地盘	✓	图纸名称	单元组装图	復核	練松文	2022-02-13	數量	-
日期	3.18	4.2	4.26	材料	颜色	-			材料	-	批准	林仁安	2022-02-15	單件重量	- (KG)

VIEW F

VIEW G

VIEW H

VIEW I

VIEW J

ALUM. EXTRUSION			
ITEM	FAB. DWG NO.	LENGTH (mm)	QTY
1	X86050-P01	3276	1
2	X86055-P05	3276	1
3	X86060-001-112	865	1
4	X86063-001-003	787	1
5	X86062-001-003	787	1
6			
7	X86059-001-073	787	1
8			
9	X86086-P01	740.5	1
10	X86086-P02	646	1
11	X86086-P03	740.5	1
12	X86086-P04	646	1
13	X86101-P01	2250	1
14			
15			
16	X86079-005	200	1
17	X86078-P01	390	2
18	N525-P01	23	2
19	X86095-001	210	1
20	X86095-002	210	1
21	X86074-P11-02	728.5	1
22	X86074-P11R-02	728.5	1
23	X86071-P04-02	749.5	1
24	X86071-P04-03	668	1
25	X86071-P03-08	798	2
26	X86071-P03R-08	798	1
27	X86145-P03-03	798	1
28			
29	X86142-P01-04	750	1
30	X86142-P01-02	669	1
31			
32			
33			
34			
35			
36			
37			
38			
39	X86100-001	200	2
40			
41			
42			
43	N614-P01/P03/P04	2658/102	1
44			
45	X86101-001-015	706	1

OTHERS (ALUM. & G.M.S. PARTS)			
ITEM	FAB. DWG NO.	LENGTH (mm)	QTY
46	BST-M080		1
	702X646 (BACK PANEL)		
47	AC-062		1
	3mm THK. ALUM. PLATE		
48	AC-063		2
	3mm THK. ALUM. PLATE		
49	AC-064		2
	3mm THK. ALUM. PLATE		
50			
51	AC-065		8
	1mm THK. ALUM. PLATE		
52	GL4-B028		1
	758X718 (GLASS)		
53	AW-B03		1
54	GB-L028		1
	736X370 (GLASS)		
55	GL1-L028		1
	758X634 (GLASS)		

美特鋁質有限公司 MIDI Aluminium Fabricator Ltd.					工程號	J857	類別		物料號	M1			
修改	A	B	C	採用工廠	地盤	✓	圖紙名稱	啟德6552 单元组装图	制圖	李傳鵬	2022-02-11	圖號	CW-227
日期	3.18	4.2	4.26	材料顏色	-		材料	-	復核	練松文	2022-02-13	數量	-
									批准	林仁安	2022-02-15	單件重量	- (KG)

VIEW A

VIEW B

VIEW C

VIEW D

VIEW E






VIEW F

VIEW G

ALUM. EXTRUSION			
ITEM	FAB. DWG NO.	LENGTH (mm)	QTY
1	X86056-P03	3276	1
2	X86047-P01	3276	1
3	X86060-001-007	2157	1
4			
5			
6	X86061-001-011	2062	1
7	X86059-001-110	2062	1
8			
9			
10			
11			
12			
13	X86101-P01	2250	1
14			
15	X86079-002	200	1
16	X86079-001	300	1
17			
18			
19	X86095-001	210	1
20	X86095-002	210	1
21	X86074-P01-02	706.5	1
22	X86074-P01R-02	706.5	1
23	X86071-P04-02	749.5	1
24	X86071-P04-04	2491.5	1
25	X86071-P02-10	2090.5	2
26	X86071-P02R-10	2090.5	2
27			
28			
29	X86142-P01-04	750	1
30	X86142-P01-06	2492	1
31			
32			
33			
34			
35			
36			
37			
38			
39	X86100-001	200	2
40			
41			
42			
43	N614-P01/P03/P04	2658/102	1
44			
45	X86101-001-016	1998	1

OTHERS (ALUM. & G.M.S. PARTS)			
ITEM	FAB. DWG NO.	LENGTH (mm)	QTY
46	BST-M017		1
	1994X646 (BACK PANEL)		
47	AC-061		1
	3mm THK. ALUM. PLATE		
48	AC-063		2
	3mm THK. ALUM. PLATE		
49	AC-064		2
	3mm THK. ALUM. PLATE		
50			
51	AC-065		8
	1mm THK. ALUM. PLATE		
52			
53			
54	GL4-B019		1
	2050X718 (GLASS)		
55	GL2-L019		1
	2050X2458 (GLASS)		






 美特鋁質有限公司 MIDI Aluminium Fabricator Ltd.							工程號	J857	類別		物料號	M1		
							地盘	啟德6552	制圖	李傳鵬	2022-02-11	圖號	CW-243	
修改	A	B	C	採用	工廠	地盘	✓	图纸名称	单元组装图	復核	練松文	2022-02-13	數量	-
日期	3.18	4.2	4.26	材料	颜色	-		材料	-	批准	林仁安	2022-02-15	單件重量	- (KG)

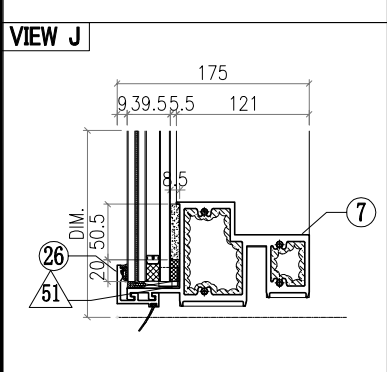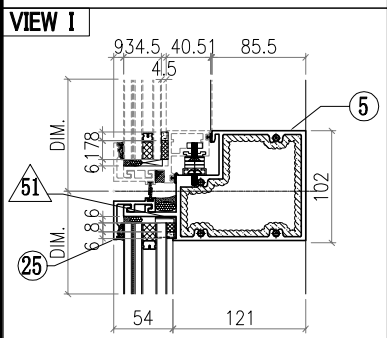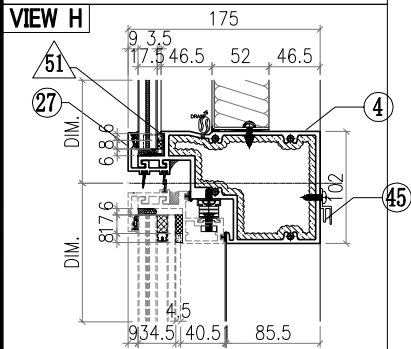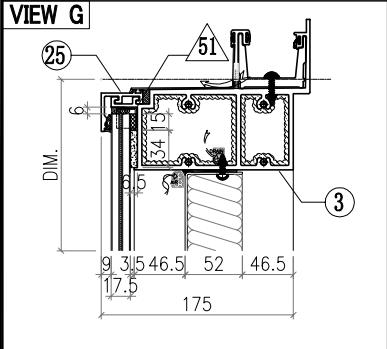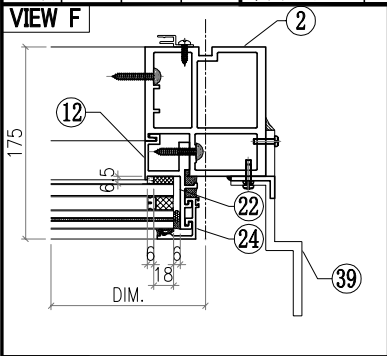

○ALUM. EXTRUSION			
ITEM	FAB. DWG NO.	LENGTH (mm)	QTY
1	X86050-P02	3276	1
2	X86055-P07	3276	1
3	X86060-001-115	699	1
4	X86063-001-053	621	1
5	X86062-001-053	621	1
6			
7	X86059-001-077	621	1
8			
9	X86086-P01	740.5	1
10	X86086-P02	646	1
11	X86086-P03	740.5	1
12	X86086-P04	646	1
13	X86101-P01	2250	1
14			
15			
16	X86079-005	200	1
17	X86078-P01	390	2
18	N525-P01	23	2
19	X86095-001	210	1
20	X86095-002	210	1
21	X86074-P11-02	728.5	1
22	X86074-P11R-02	728.5	1
23	X86071-P04-02	749.5	1
24	X86071-P04-03	668	1
25	X86071-P03-20	632	2
26	X86071-P03R-20	632	1
27	X86145-P03-07	632	1
28			
29	X86142-P01-04	750	1
30	X86142-P01-02	669	1
31			
32			
33			
34			
35			
36			
37			
38			
39	X86100-001	200	2
40			
41			
42			
43	N614-P01/P03/P04	2658/102	1
44			
45	X86101-001-022	540	1

△ OTHERS (ALUM. & G.M.S. PARTS)			
ITEM	FAB. DWG NO.	LENGTH (mm)	QTY
46	BST-M091		1
	53X646 (BACK PANEL)		
47	AC-062		1
	3mm THK. ALUM. PLATE		
48	AC-063		2
	3mm THK. ALUM. PLATE		
49	AC-064		2
	3mm THK. ALUM. PLATE		
50			
51	AC-065		8
	1mm THK. ALUM. PLATE		
52	GL4-B031		1
	592X718 (GLASS)		
53	AW-E01		1
54	GB-L011		1
	570X370 (GLASS)		
55	GL1-L011		1
	592X634 (GLASS)		


 美特鋁質有限公司 MIDI Aluminium Fabricator Ltd.							工程號	J857	類別		物料號	M1			
							地盘	啟德6552	制圖	李傳鵬	2022-02-11	圖號	CW-420		
修改	A	B	C	採用	工廠		地盘	✓	图纸名称	单元组装图	復核	練松文	2022-02-13	數量	-
日期	3.18	4.2	4.26	材料	颜色	-			材料	-	批准	林仁安	2022-02-15	單件重量	- (KG)

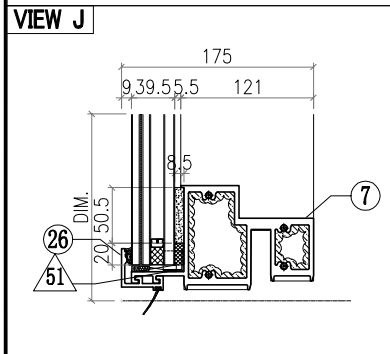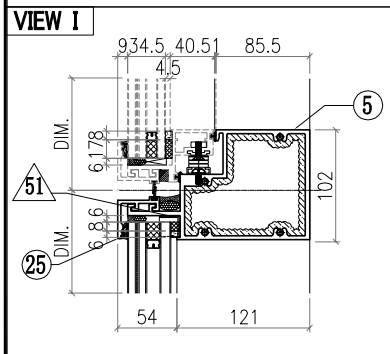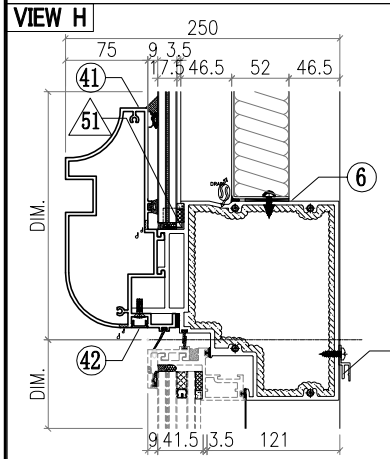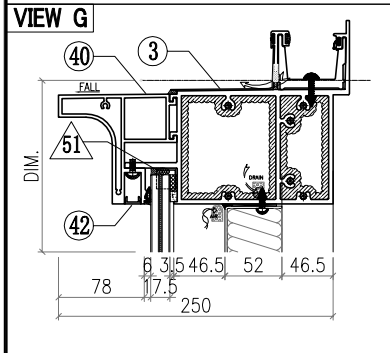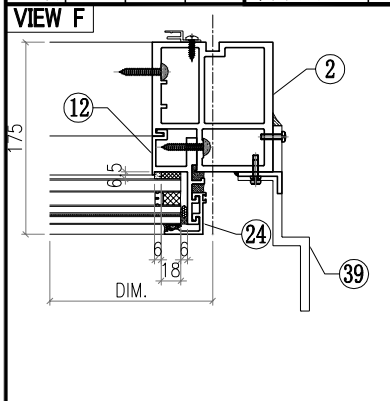


ALUM. EXTRUSION			
ITEM	FAB. DWG NO.	LENGTH (mm)	QTY
1	X86050-P07	3276	1
2	X86055-P35	3276	1
3	X86070-001-112	865	1
4	X86064-001-003	787	1
5	X86062-001-003	787	1
6			
7	X86059-001-073	787	1
8			
9	X86086-P12	760	1
10	X86086-P02	646	1
11	X86086-P13	760	1
12	X86086-P04	646	1
13	X86101-P01	2250	1
14			
15			
16	X86079-005	200	1
17	X86078-P01	390	2
18	N525-P01	23	2
19	X86095-001	210	1
20	X86095-002	210	1
21	X86074-P11-05	640	1
22	X86074-P11R-05	640	1
23	X86071-P05R	756.5	1
24	X86071-P04-03	668	1
25	X86071-P03-08	798	1
26	X86071-P03R-08	798	1
27			
28			
29	X86142-P01-04	750	1
30	X86142-P01-02	669	1
31			
32			
33			
34			
35			
36			
37			
38			
39	X86100-001	200	2
40	X86144-001-027	749	1
41	X86081-001-027	749	1
42	D19450-001-A27	749	2
43	N614-P01/P03/P04	2658/102	1
44			
45	X86101-001-015	706	1

OTHERS (ALUM. & G.M.S. PARTS)			
ITEM	FAB. DWG NO.	LENGTH (mm)	QTY
46	BST-G080		1
	702X537 (BACK PANEL)		
47	AC-062		1
	3mm THK. ALUM. PLATE		
48	AC-063		2
	3mm THK. ALUM. PLATE		
49	AC-064		2
	3mm THK. ALUM. PLATE		
50			
51	AC-065		8
	1mm THK. ALUM. PLATE		
52	GL4-A028		1
	758X587 (GLASS)		
53	AW-B03		1
54	GB-L028		1
	736X370 (GLASS)		
55	GL1-L028		1
	758X634 (GLASS)		


美特鋁質有限公司 MIDI Aluminium Fabricator Ltd.					工程號	J857	類別		物料號	M1			
修改	A	B	C	採用工廠	地盤	✓	圖紙名稱	啟德6552 单元组装图	制圖	李傳鵬	2022-02-11	圖號	CW-427
日期	3.18	4.2	4.26	材料顏色	-		材料	-	復核	練松文	2022-02-13	數量	-
									批准	林仁安	2022-02-15	單件重量	- (KG)

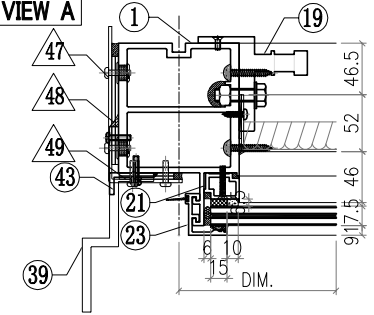


VIEW A

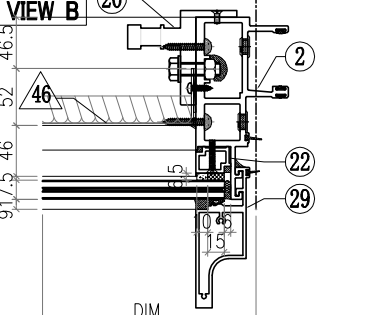


VIEW B

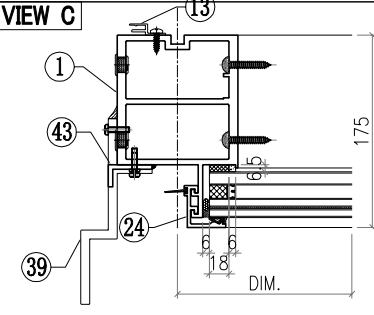


VIEW C

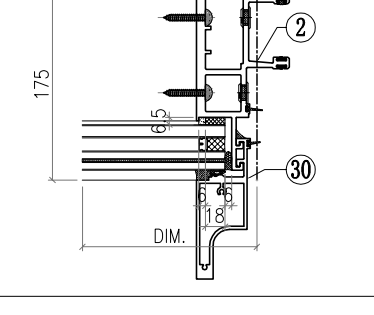


VIEW D

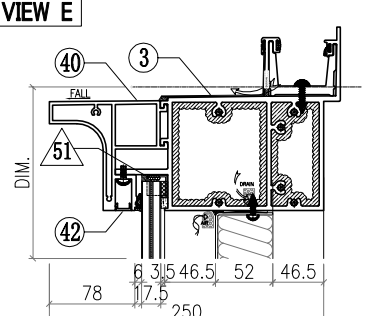

VIEW E

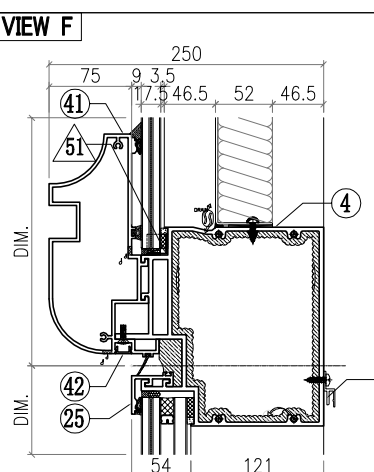

VIEW F

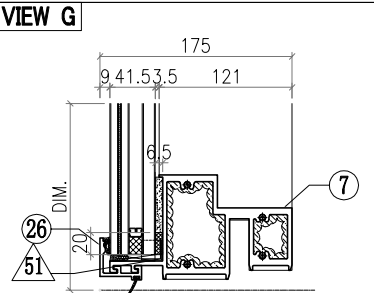

VIEW G

○ALUM. EXTRUSION			
ITEM	FAB. DWG NO.	LENGTH (mm)	QTY
1	X86056-P24	3276	1
2	X86047-P08	3276	1
3	X86070-001-004	2157	1
4			
5			
6	X86065-001-011	2062	1
7	X86059-001-110	2062	1
8			
9			
10			
11			
12			
13	X86101-P01	2250	1
14			
15	X86079-002	200	1
16	X86079-001	300	1
17			
18			
19	X86095-001	210	1
20	X86095-002	210	1
21	X86074-P01-05	640	1
22	X86074-P01R-05	640	1
23	X86071-P05	756.5	1
24	X86071-P04-04	2491.5	1
25	X86071-P02-10	2090.5	1
26	X86071-P02R-10	2090.5	1
27			
28			
29	X86142-P01-04	750	1
30	X86142-P01-06	2492	1
31			
32			
33			
34			
35			
36			
37			
38			
39	X86100-001	200	2
40	X86144-001-009	2041	1
41	X86081-001-009	2041	1
42	D19450-001-A09	2041	2
43	N614-P01/P03/P04	2658/102	1
44			
45	X86101-001-016	1998	1

△ OTHERS (ALUM. & G.M.S. PARTS)			
ITEM	FAB. DWG NO.	LENGTH (mm)	QTY
46	BST-G017		1
	1994X537 (BACK PANEL)		
47	AC-061		1
	3mm THK. ALUM. PLATE		
48	AC-063		2
	3mm THK. ALUM. PLATE		
49	AC-064		2
	3mm THK. ALUM. PLATE		
50			
51	AC-065		8
	1mm THK. ALUM. PLATE		
52			
53			
54	GL4-A019		1
	2050X587 (GLASS)		
55	GL2-L019		1
	2050X2458 (GLASS)		

美特鋁質有限公司 MIDI Aluminium Fabricator Ltd.						工程號	J857	類別		物料號	M1		
修改	A	B	C	採用工廠	地盤	✓	地盘	啟德6552	制圖	李傳鵬	2022-02-11	圖號	CW-527
日期	3.18	4.2	4.26	材料顏色	-		图纸名称	单元组装图	復核	練松文	2022-02-13	數量	-
							材料	-	批准	林仁安	2022-02-15	單件重量	- (KG)

VIEW A

VIEW B

VIEW C

VIEW D

VIEW E

VIEW F






VIEW G

ALUM. EXTRUSION			
ITEM	FAB. DWG NO.	LENGTH (mm)	QTY
1	X86056-P29	3276	1
2	X86047-P10	3276	1
3	X86070-001-054	2157	1
4			
5			
6	X86067-001-011	2084	1
7	X86059-001-110	2062	1
8			
9			
10			
11			
12			
13	X86101-P01	2250	1
14			
15	X86079-002	200	1
16	X86079-001	300	1
17			
18			
19	X86095-001	210	1
20	X86095-002	210	1
21			
22			
23	X86071-P04-04	2491.5	1
24			
25	X86071-P02-10	2090.5	1
26	X86071-P02R-10	2090.5	1
27			
28			
29	X86142-P01-06	2492	1
30			
31			
32	N660-P02	553	1
33	N660-P01	553	1
34	X86071-101	593	1
35	X86071-102	593	1
36			
37			
38			
39	X86100-001	200	2
40	X86105-001-016	2084	1
41	X86080-001-016	2084	1
42	D19450-001-016	2084	2
43	N614-P01/P03/P04	2658/102	1
44			
45	X86101-001-016	1998	1

OTHERS (ALUM. & G.M.S. PARTS)			
ITEM	FAB. DWG NO.	LENGTH (mm)	QTY
46	BST-D017		1
	1994X552 (BACK PANEL)		
47	AC-061		1
	3mm THK. ALUM. PLATE		
48	AC-063		2
	3mm THK. ALUM. PLATE		
49	AC-064		2
	3mm THK. ALUM. PLATE		
50			
51	AC-065		4
	1mm THK. ALUM. PLATE		
52	AC-001-19		1
	2085X616 (3mm THK.ALUM.PLATE)		
53			
54			
55	GL2-L019		1
	2050X2458 (GLASS)		

美特鋁質有限公司 MIDI Aluminium Fabricator Ltd.						工程號	J857	類別	物料號		M1		
修改	A	B	C	採用工廠	地盤	✓	圖紙名稱	单元组装图	復核	李傳鵬	2022-02-11	圖號	CW-532
日期	3.18	4.2	4.26	材料顏色	-		材料	-	批准	練松文	2022-02-13	數量	-
										林仁安	2022-02-15	單件重量	- (KG)
VIEW A													
VIEW B													
VIEW C													
VIEW D													
VIEW E													
VIEW F													
VIEW G													
○ALUM. EXTRUSION													
ITEM	FAB. DWG NO.		LENGTH (mm)	QTY									
1	X86049-P10		3276	1									
2	X86056-P30		3276	1									
3	X86070-001-066		2157	1									
4													
5													
6	X86067-001-011		2084	1									
7	X86059-001-110		2062	1									
8													
9													
10													
11													
12													
13	X86101-P01		2250	1									
14													
15													
16	X86079-005		200	1									
17													
18													
19	X86095-001		210	1									
20	X86095-002		210	1									
21													
22													
23	X86071-P04-04		2491.5	1									
24													
25	X86071-P03-13		2090.5	1									
26	X86071-P03R-13		2090.5	1									
27													
28													
29	X86142-P01-06		2492	1									
30													
31													
32	N660-P02		553	1									
33	N660-P01		553	1									
34	X86071-101		593	1									
35	X86071-102		593	1									
36													
37													
38													
39	X86100-001		200	2									
40	X86105-001-016		2084	1									
41	X86080-001-016		2084	1									
42	D19450-001-016		2084	2									
43	N614-P01/P03/P04		2658/102	1									
44													
45	X86101-001-016		1998	1									
△ OTHERS (ALUM. & G.M.S. PARTS)													
ITEM	FAB. DWG NO.		LENGTH (mm)	QTY									
46	BST-D017			1									
	1994X552 (BACK PANEL)												
47	AC-062			1									
	3mm THK. ALUM. PLATE												
48	AC-063			2									
	3mm THK. ALUM. PLATE												
49	AC-064			2									
	3mm THK. ALUM. PLATE												
50													
51	AC-065			4									
	1mm THK. ALUM. PLATE												
52	AC-001-19			1									
	2085X616 (3mm THK.ALUM.PLATE)												
53													
54													
55	GL2-L019			1									
	2050X2458 (GLASS)												

 美特鋁質有限公司 MIDI Aluminium Fabricator Ltd.							工程號	J857	類別		物料號	M1	
修改 A B C 採用工廠 地盤 ✓							地盘	啟德6552	制圖	李傳鵬	2022-02-11	圖號	CW-540
日期 3.18 4.2 4.26 材料顏色 -							图纸名称	单元组装图	復核	練松文	2022-02-13	數量	-
							材料	-	批准	林仁安	2022-02-15	單件重量	- (KG)

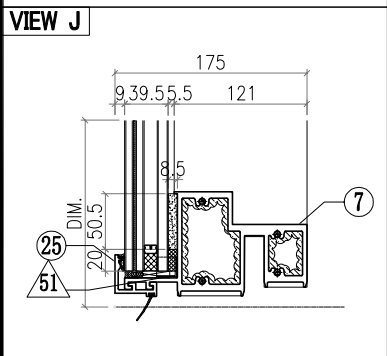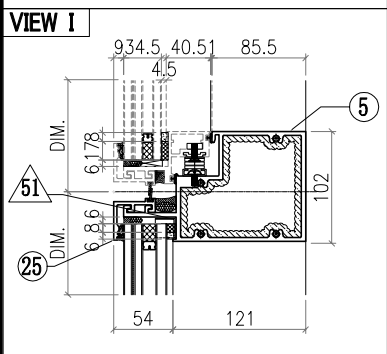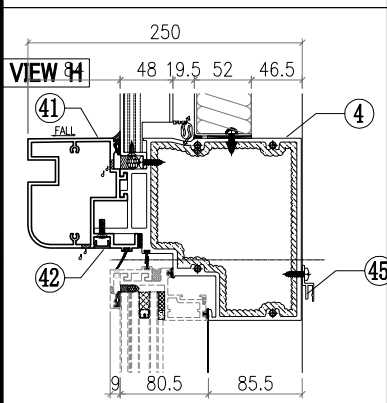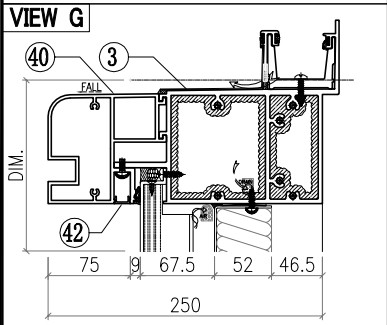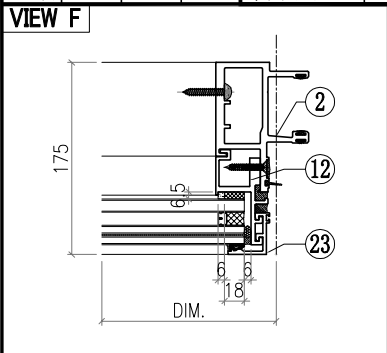


○ALUM. EXTRUSION			
ITEM	FAB. DWG NO.	LENGTH (mm)	QTY
1	X86055-P44	3276	1
2	X86048-P10	3276	1
3	X86070-001-082	865	1
4	X86066-001-003	787	1
5	X86062-001-003	787	1
6			
7	X86059-001-073	787	1
8			
9	X86086-P18	654	1
10	X86086-P02	646	1
11	X86086-P19	654	1
12	X86086-P04	646	1
13	X86101-P01	2250	1
14			
15	X86079-002	200	1
16	X86079-001	300	1
17			
18	X86095-001	210	1
19	X86095-002	210	1
20			
21			
22			
23	X86071-P04-03	668	2
24			
25	X86071-P01-05	798	2
26			
27			
28			
29			
30			
31			
32	N660-P02	553	1
33	N660-P01	553	1
34	X86071-101	593	1
35	X86071-102	593	1
36			
37			
38			
39	X86100-001	200	2
40	X86080-001-015	792	1
41	X86105-001-015	792	1
42	D19450-001-015	792	2
43	N614-P01/P03/P04	2658/102	
44			
45	X86101-001-015	706	1


△ OTHERS (ALUM. & G.M.S. PARTS)			
ITEM	FAB. DWG NO.	LENGTH (mm)	QTY
46	BST-D080		1
	702X552 (BACK PANEL)		
47	AC-061		1
	3mm THK. ALUM. PLATE		
48	AC-063		2
	3mm THK. ALUM. PLATE		
49	AC-064		2
	3mm THK. ALUM. PLATE		
50			
51	AC-065		4
	1mm THK. ALUM. PLATE		
52	AC-001-14		1
	3mm THK. ALUM. PLATE		
53	AW-A03		1
54	GB-L028		1
	736X370 (GLASS)		
55	GL1-L028		1
	758X634 (GLASS)		

美特鋁質有限公司 MIDI Aluminium Fabricator Ltd.					工程號	J857	類別	物料號		M1			
					地盘	啟德6552	制圖	李傳鵬	2022-02-11	圖號	CW-232D		
修改	A	B	C	採用工廠	地盘	✓	图纸名称	单元组装图	復核	練松文	2022-02-13	數量	-
日期	3.18	4.2	4.26	材料颜色	-		材料	-	批准	林仁安	2022-02-15	單件重量	- (KG)


VIEW A

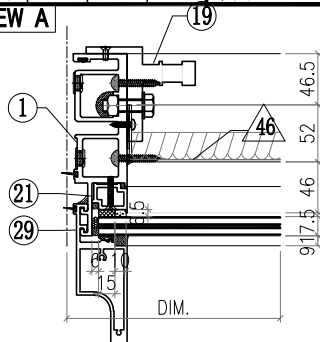


VIEW C

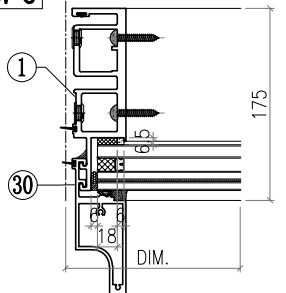


VIEW E

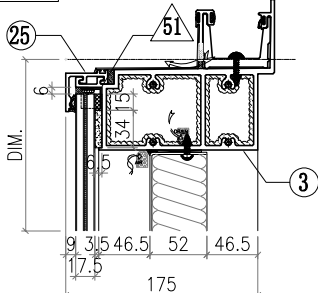


VIEW F

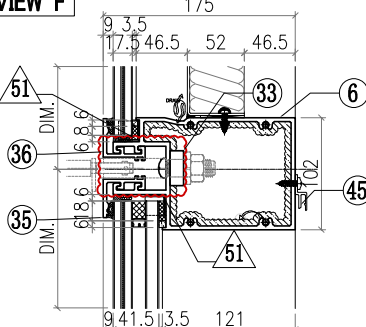


VIEW G

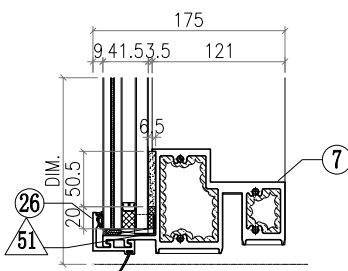

VIEW B

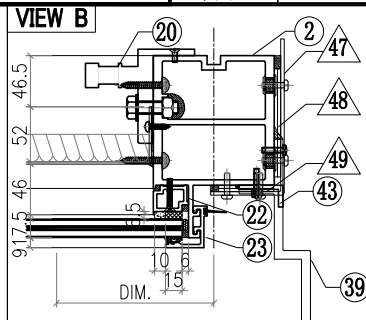

VIEW D

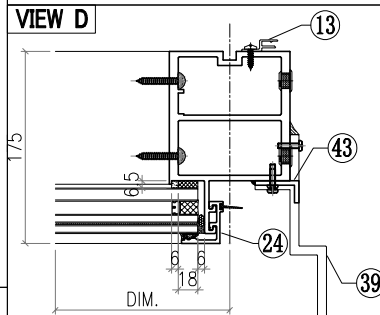

ALUM. EXTRUSION



ITEM	FAB. DWG NO.	LENGTH (mm)	QTY
1	X86049-P01	3276	1
2	X86056-P04	3276	1
3	X86060-001-038	2157	1
4			
5			
6	X86061-001-151	2062	1
7	X86059-001-110	2062	1
8			
9			
10			
11			
12			
13	X86101-P01	2250	1
14			
15			
16	X86079-005	200	1
17			
18			
19	X86095-001	210	1
20	X86095-002	210	1
21	X86074-P01-02	706.5	1
22	X86074-P01R-02	706.5	1
23	X86071-P04-02	749.5	1
24	X86071-P04-04	2491.5	1
25	X86071-P03-13	2090.5	1
26	X86071-P03R-13	2090.5	1
27			
28			
29	X86142-P01-04	750	1
30	X86142-P01-06	2492	1
31			
32			
33	SSC-001	140	2
34			
35	X86071-P20-02	2090.5	1
36	X86071-P23-02	2090.5	1
37			
38			
39	X86100-001	200	2
40			
41			
42			
43	N614-P01P03/P04	2658/102	1
44			
45	X86101-001-016	1998	1

OTHERS (ALUM. & G.M.S. PARTS)


ITEM	FAB. DWG NO.	LENGTH (mm)	QTY
46	BST-M017 1994X646 (BACK PANEL)		1
47	AC-062 3mm THK. ALUM. PLATE		1
48	AC-063 3mm THK. ALUM. PLATE		2
49	AC-064 3mm THK. ALUM. PLATE		2
50			
51	AC-065 1mm THK. ALUM. PLATE		8
52			
53			
54	GL4-B019 2050X718 (GLASS)		1
55	GL2-L019 2050X2458 (GLASS)		1



工程號	J857	類別		物料號	-	
地盘	啟德6552	制圖	陈梓豪	20220211	圖號	X86055-P04
图纸名称	铝料加工图	復核	練松文	20220213	數量	-
材料	X86055	批准	林仁安	20220215	單件重量	- (KG)

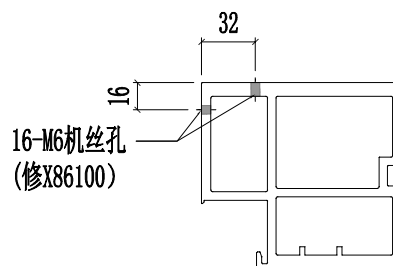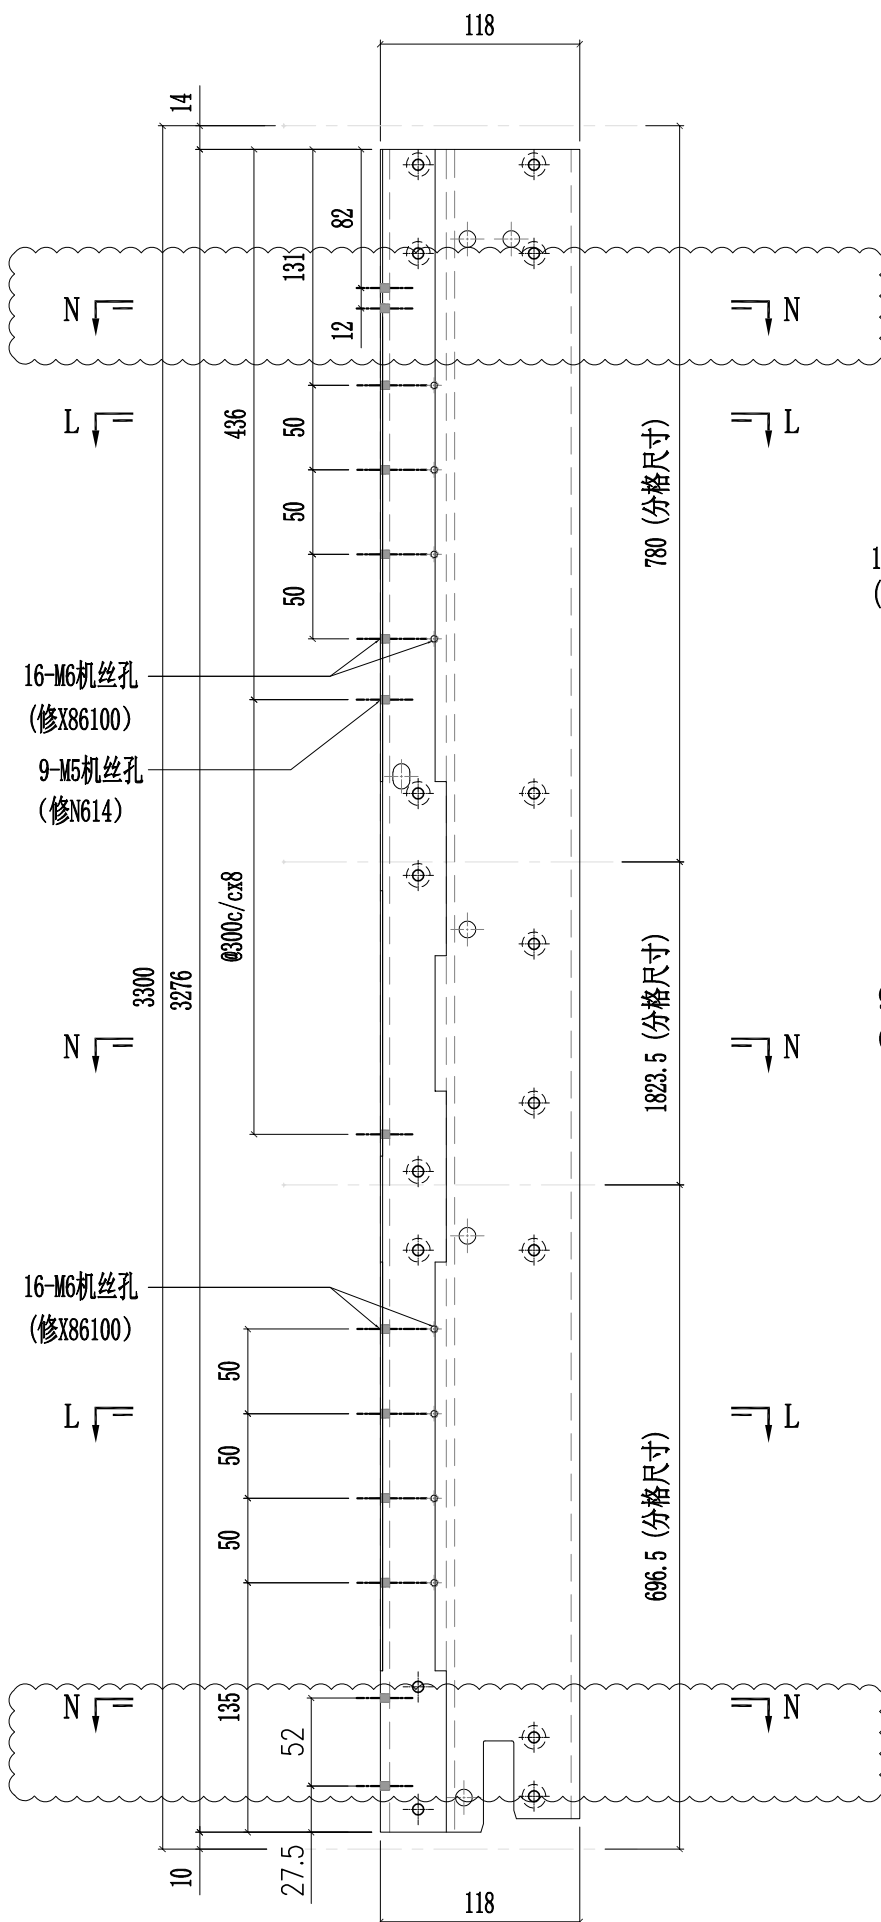

SECTION L-L

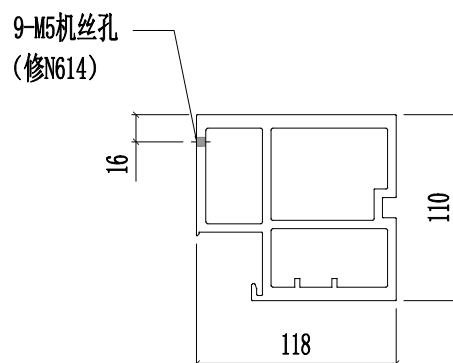

SECTION N-N



第4页/共4页

SECTION L-L

SECTION N-N

16-M6机丝孔
(修X86100)

9-M5机丝孔
(修N614)

16-M6机丝孔
(修X86100)

9-M5机丝孔
(修N614)

16-M6机丝孔
(修X86100)

118

14

82

131

12

50

50

50

436

6300c/cx8

3276

3300

50

50

50

135

52

27.5

10

118

N


L

780 (分格尺寸)



1823.5 (分格尺寸)

696.5 (分格尺寸)


 美特鋁質有限公司 MIDI Aluminium Fabricator Ltd.										工程號		J857		類別				物料號		-											
										地盘		啟德6552		制圖		陈梓豪		20220211		圖號		X86055-P07									
修改		A		B		C		採用		工廠		✓		地盘		-		图纸名称		铝料加工图		復核		練松文		20220213		數量		-	
日期		03.16		04.20		05.22		材料		颜色		AL2:ECK3X10063S-XF1		材料		X86055		批准		林仁安		20220215		單件重量		-		(KG)			

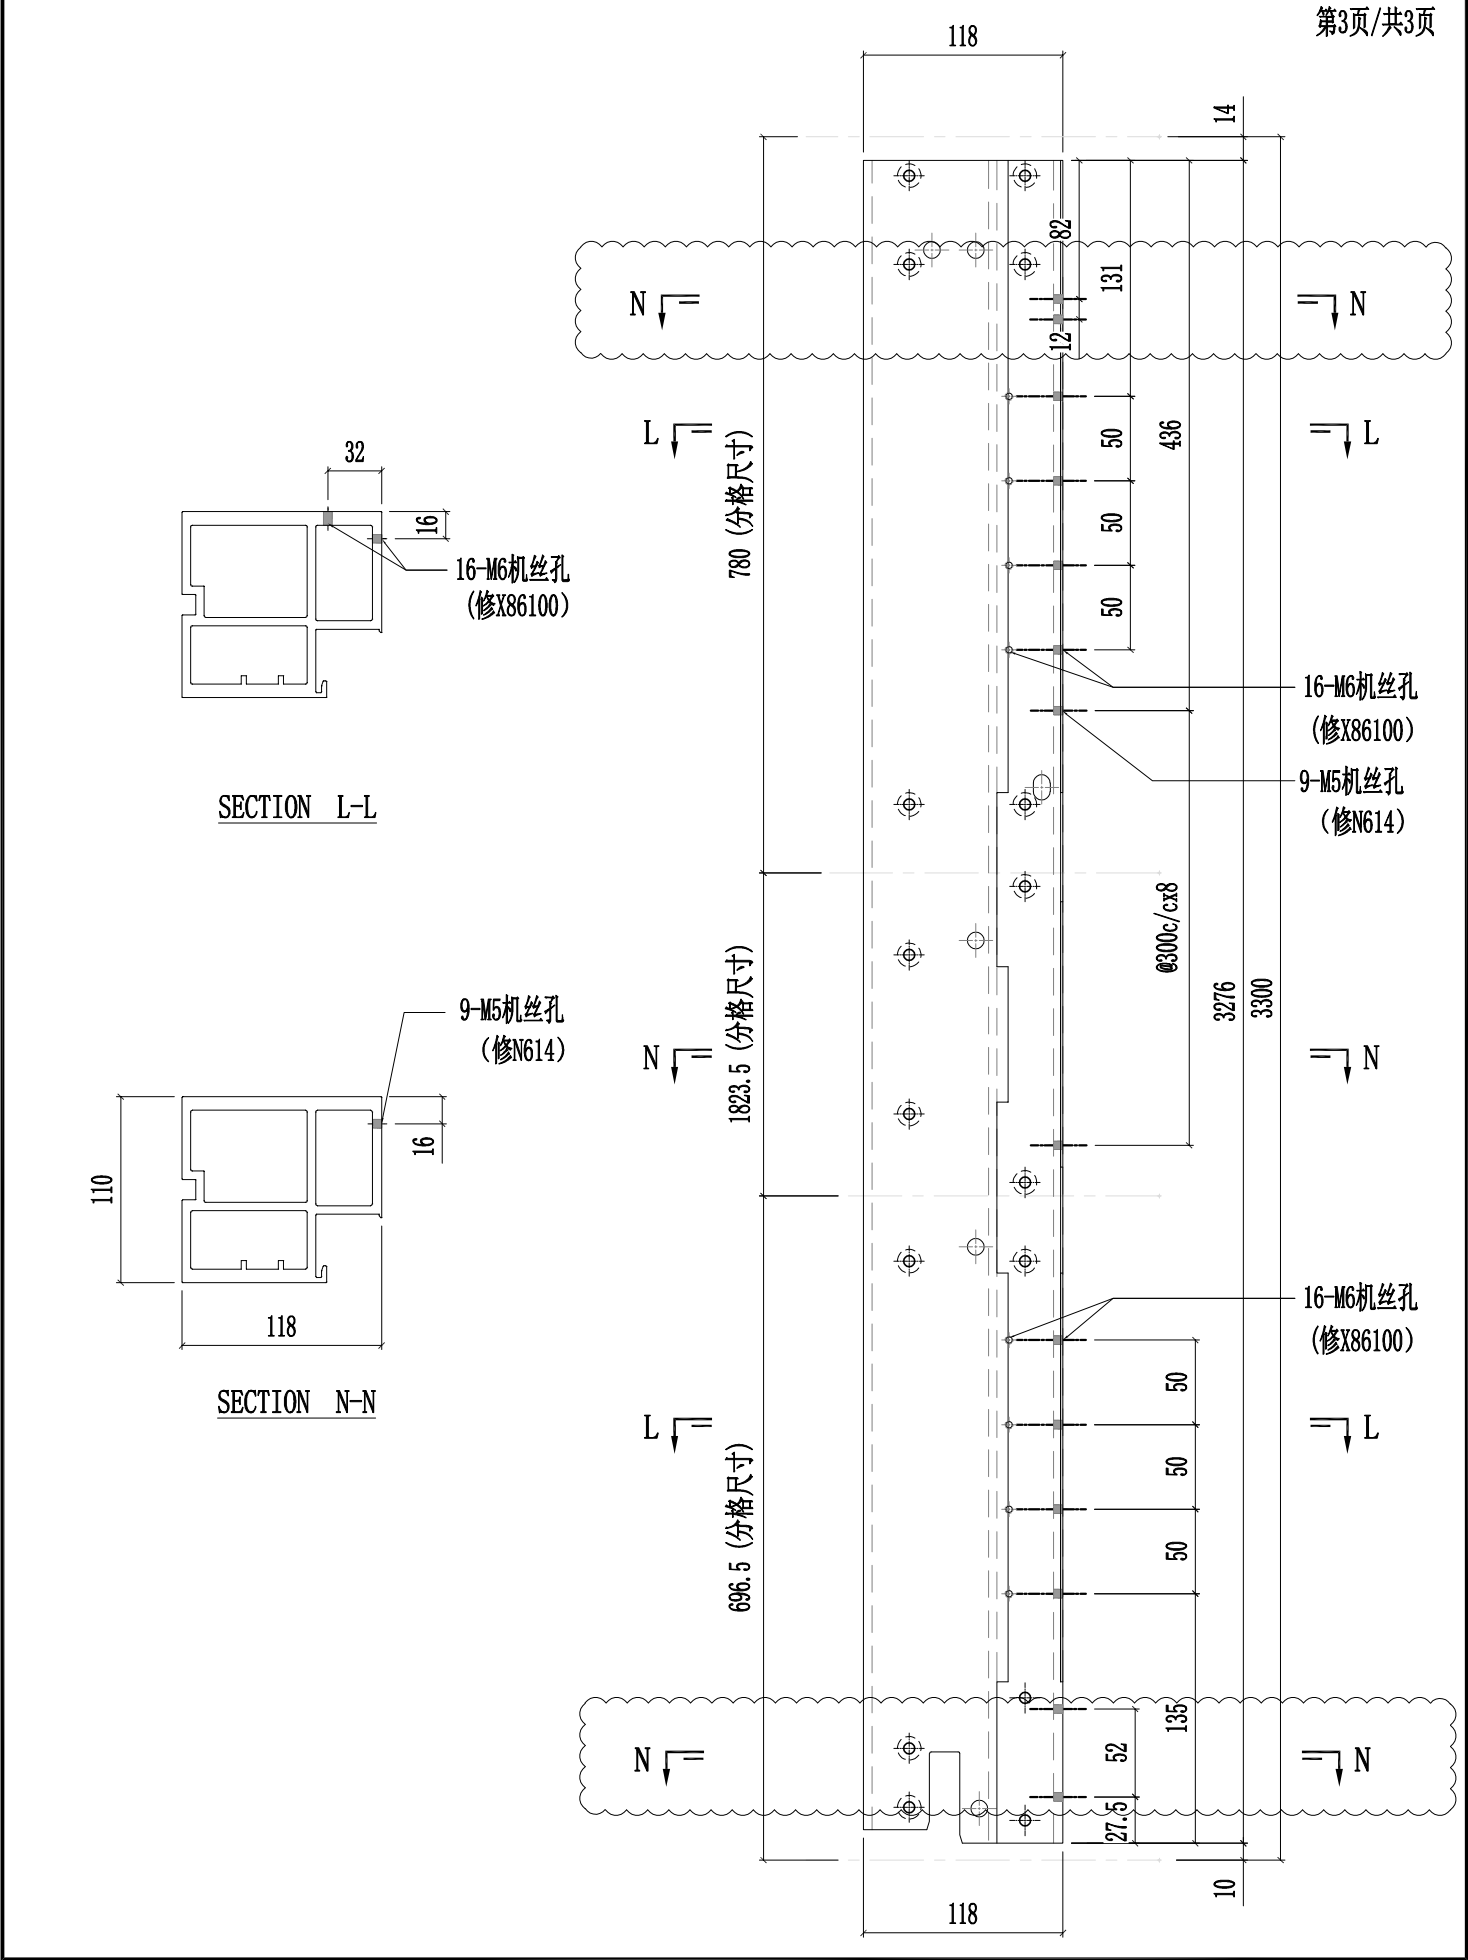

 美特鋁質有限公司 MIDI Aluminium Fabricator Ltd.								工程號		J857		類別				物料號		-											
								地盘		啟德6552		制圖		陈梓豪		20220211		圖號		X86055-P08									
修改		A		B		C		採用工廠		✓		地盘		-		图纸名称		铝料加工图		復核		練松文		20220213		數量		-	
日期		03.16		04.20		05.22		材料颜色		AL2:ECK3X10063S-XF1		材料		X86055		批准		林仁安		20220215		單件重量		-		(KG)			

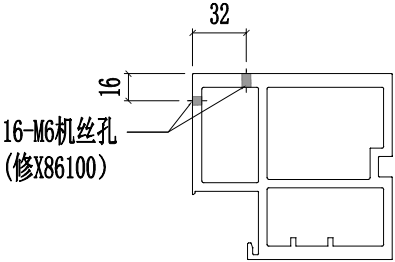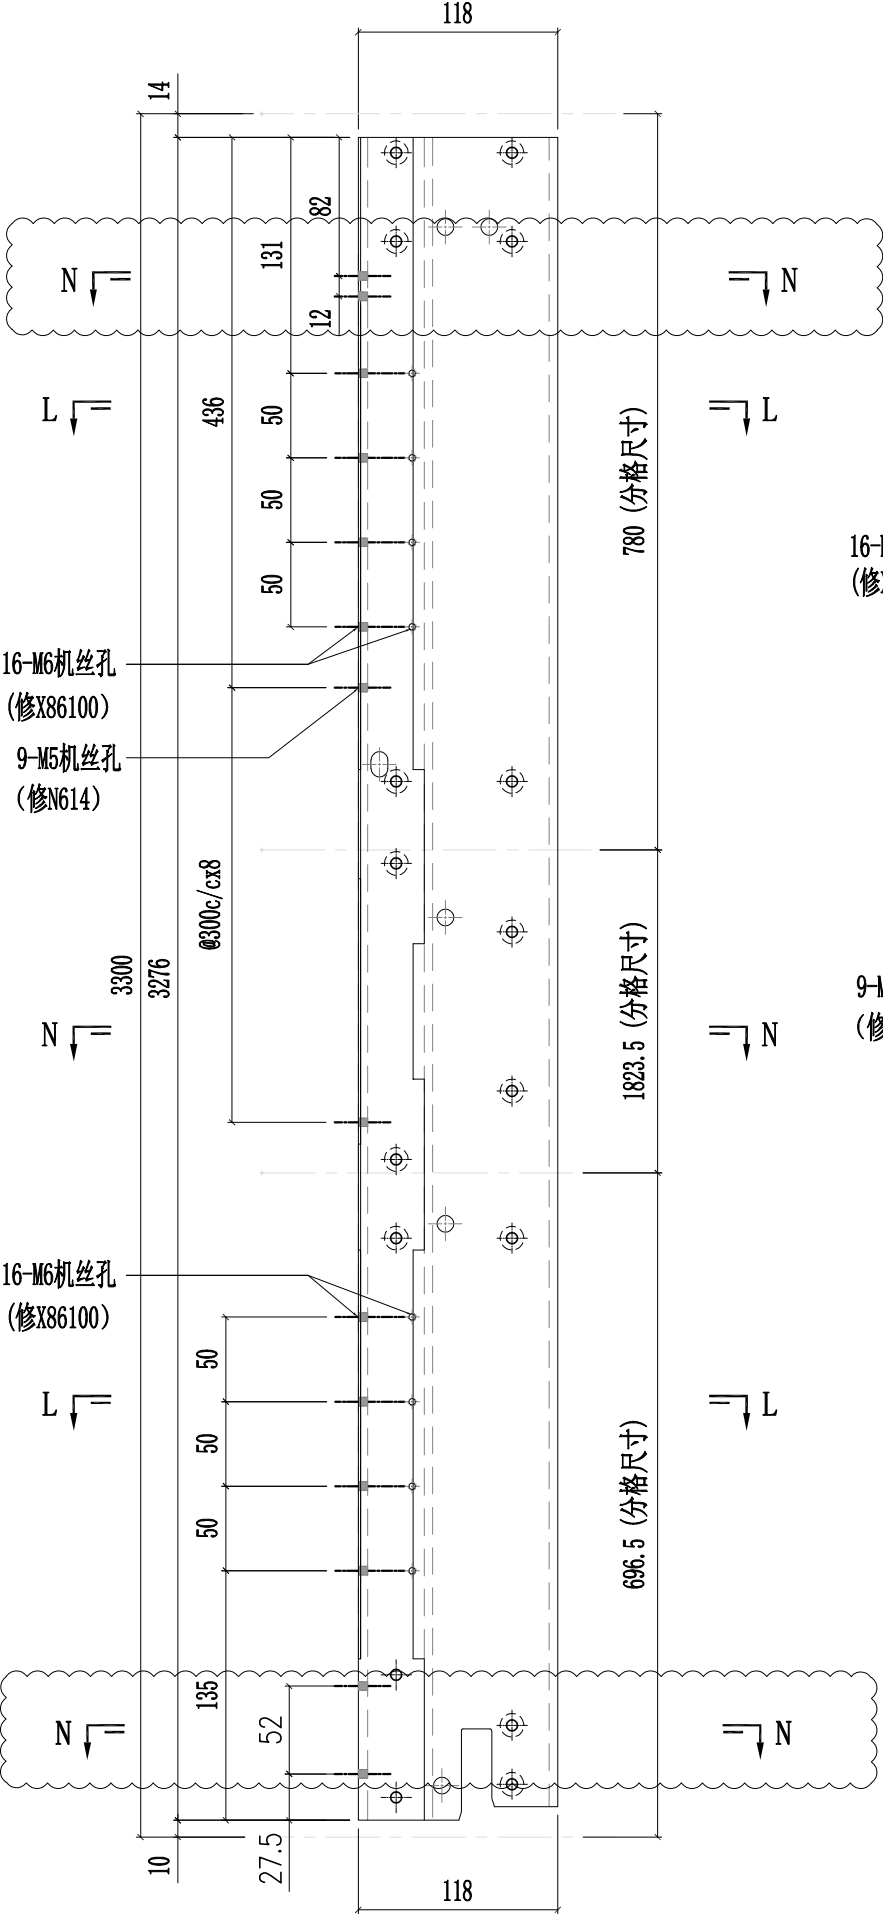


SECTION L-L

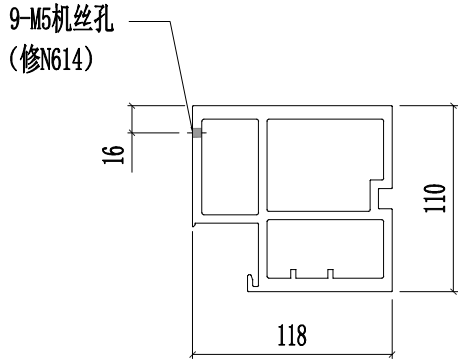

SECTION N-N



工程號	J857	類別		物料號	-	
地盘	啟德6552	制圖	陈梓豪	20220211	圖號	X86055-P34
图纸名称	铝料加工图	復核	練松文	20220213	數量	-
材料	X86055	批准	林仁安	20220215	單件重量	- (KG)

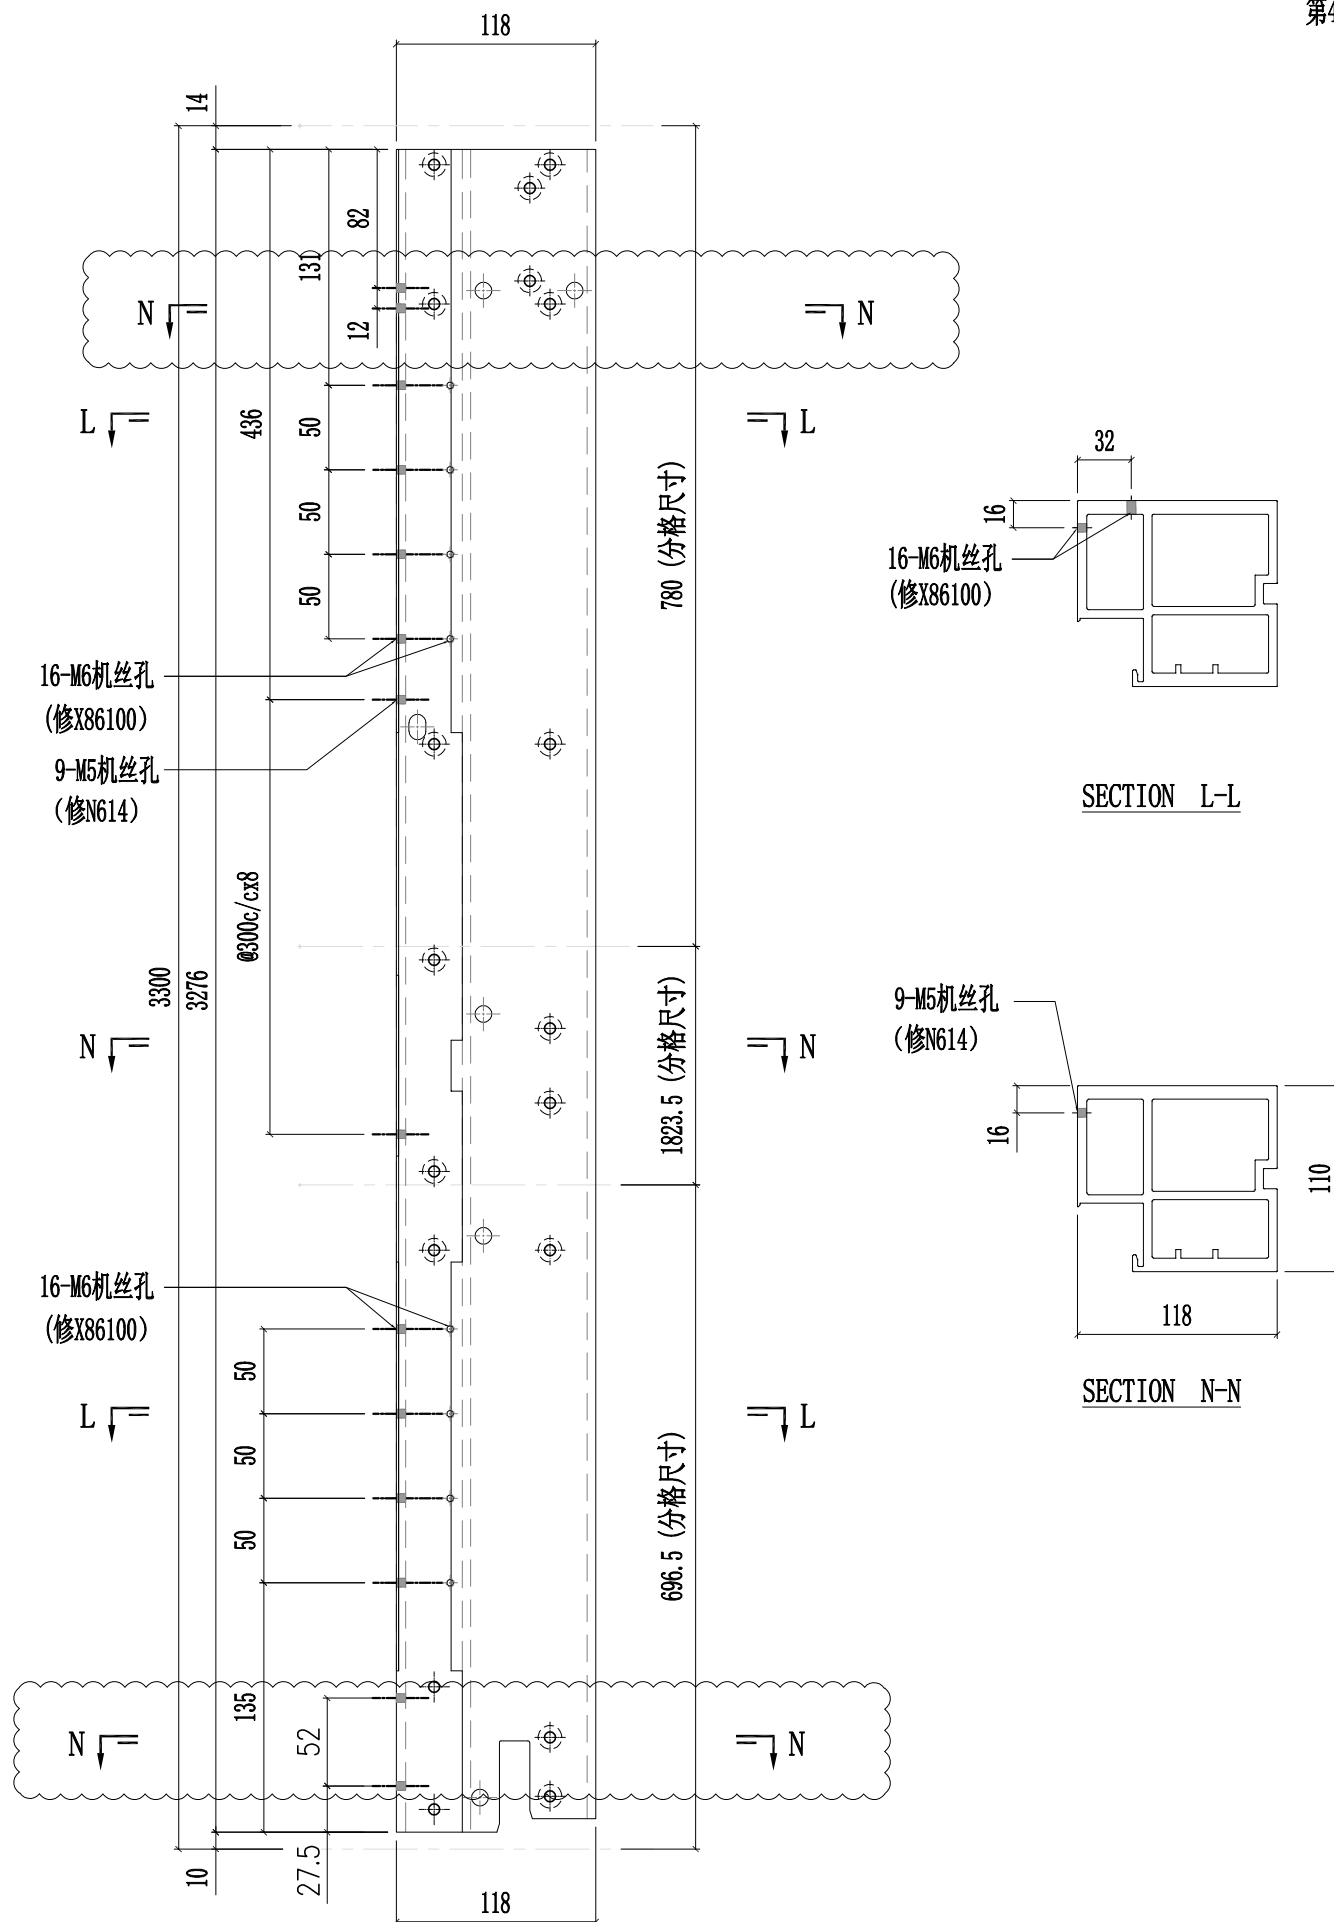



第4页/共4页

SECTION L-L

SECTION N-N

16-M6机丝孔 (修X86100)

9-M5机丝孔 (修N614)

16-M6机丝孔 (修X86100)

9-M5机丝孔 (修N614)

16-M6机丝孔 (修X86100)

Ø300c/cx8

118

14

82

131

12

50

50

50

436

3276

3300

50

50

50

135

52

27.5

10

118

N

L


780 (分格尺寸)

1823.5 (分格尺寸)


696.5 (分格尺寸)

美特鋁質有限公司 MIDI Aluminium Fabricator Ltd.								工程號	J857	類別		物料號	-		
								地盘	啟德6552	制圖	陈梓豪	20220211	圖號	X86055-P37	
修改	A	B	C	採用	工廠	✓	地盘	-	图纸名称	铝料加工图	復核	練松文	20220213	數量	-
日期	03.16	04.20	05.22	材料	颜色	AL2:ECK3X10063S-XF1			材料	X86055	批准	林仁安	20220215	單件重量	- (KG)


第3页/共3页

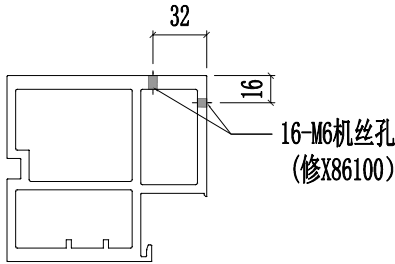


SECTION L-L

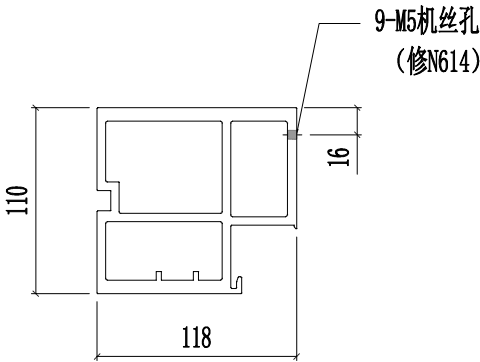



SECTION N-N

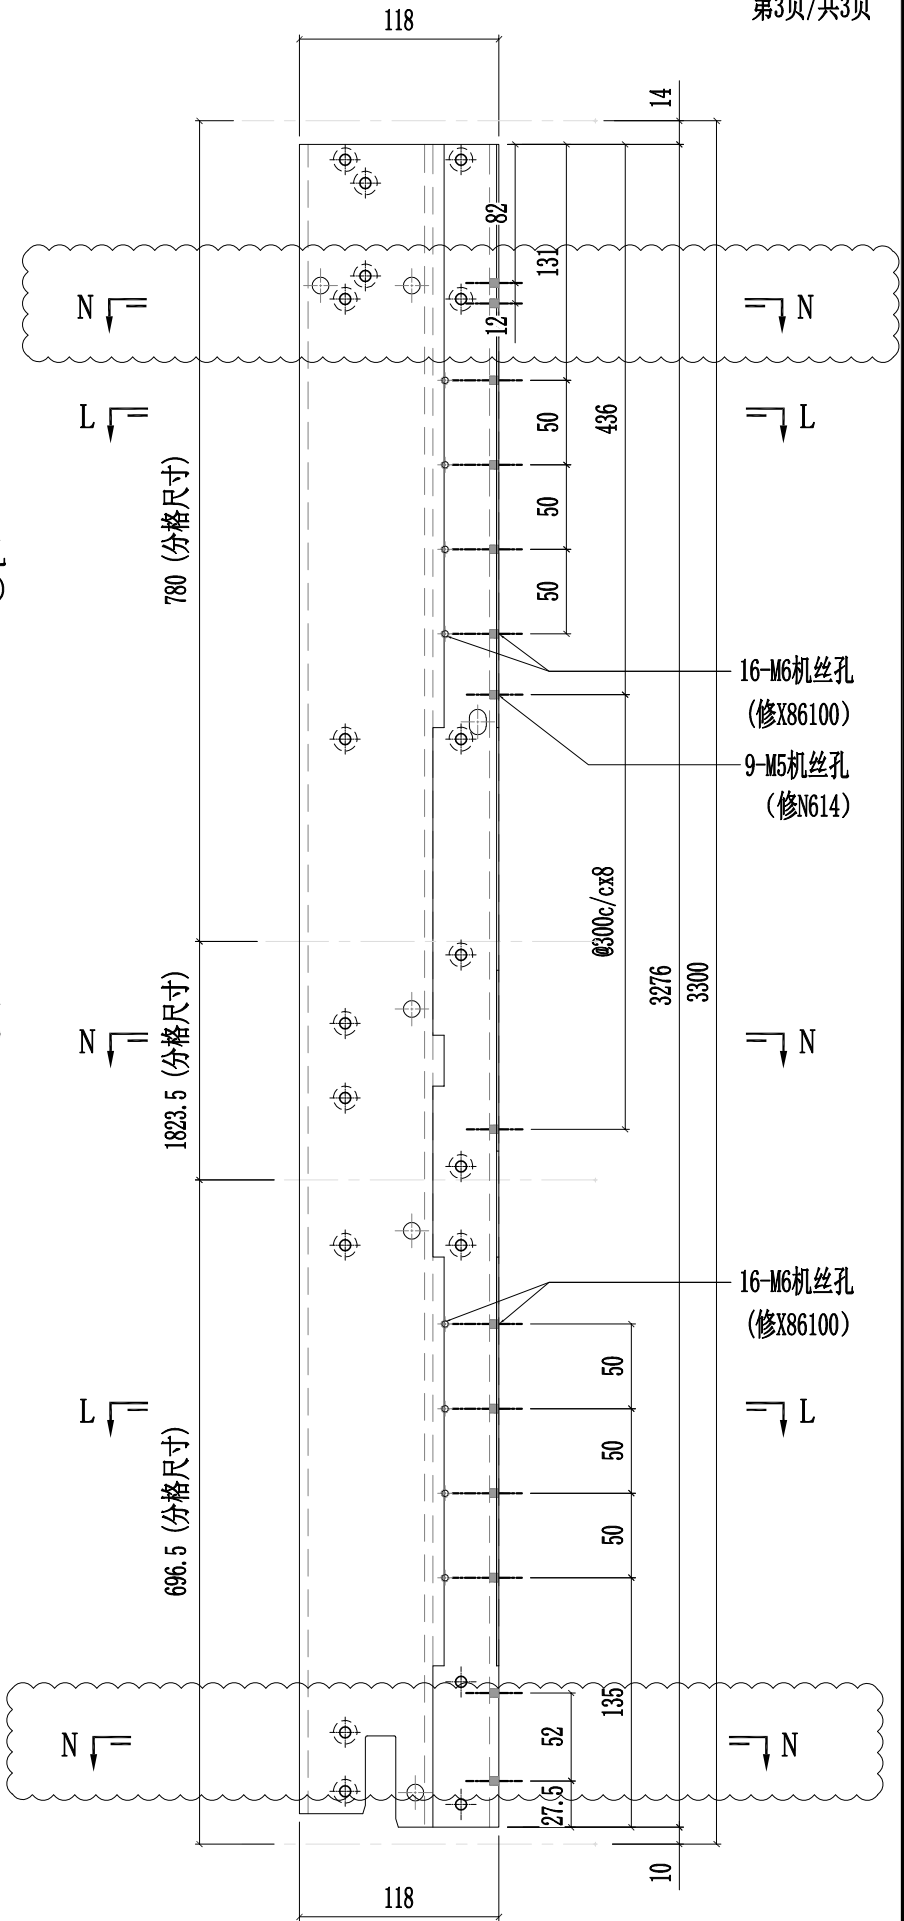


 美特鋁質有限公司 MIDI Aluminium Fabricator Ltd.								工程號		J857		類別				物料號		-											
								地盘		啟德6552		制圖		陈梓豪		20220211		圖號		X86055-P38									
修改		A		B		C		採用工廠		✓		地盘		-		图纸名称		铝料加工图		復核		練松文		20220213		數量		-	
日期		03.16		04.20		05.22		材料颜色		AL2:ECC3X10063S-XF1		材料		X86055		批准		林仁安		20220215		單件重量		-		(KG)			

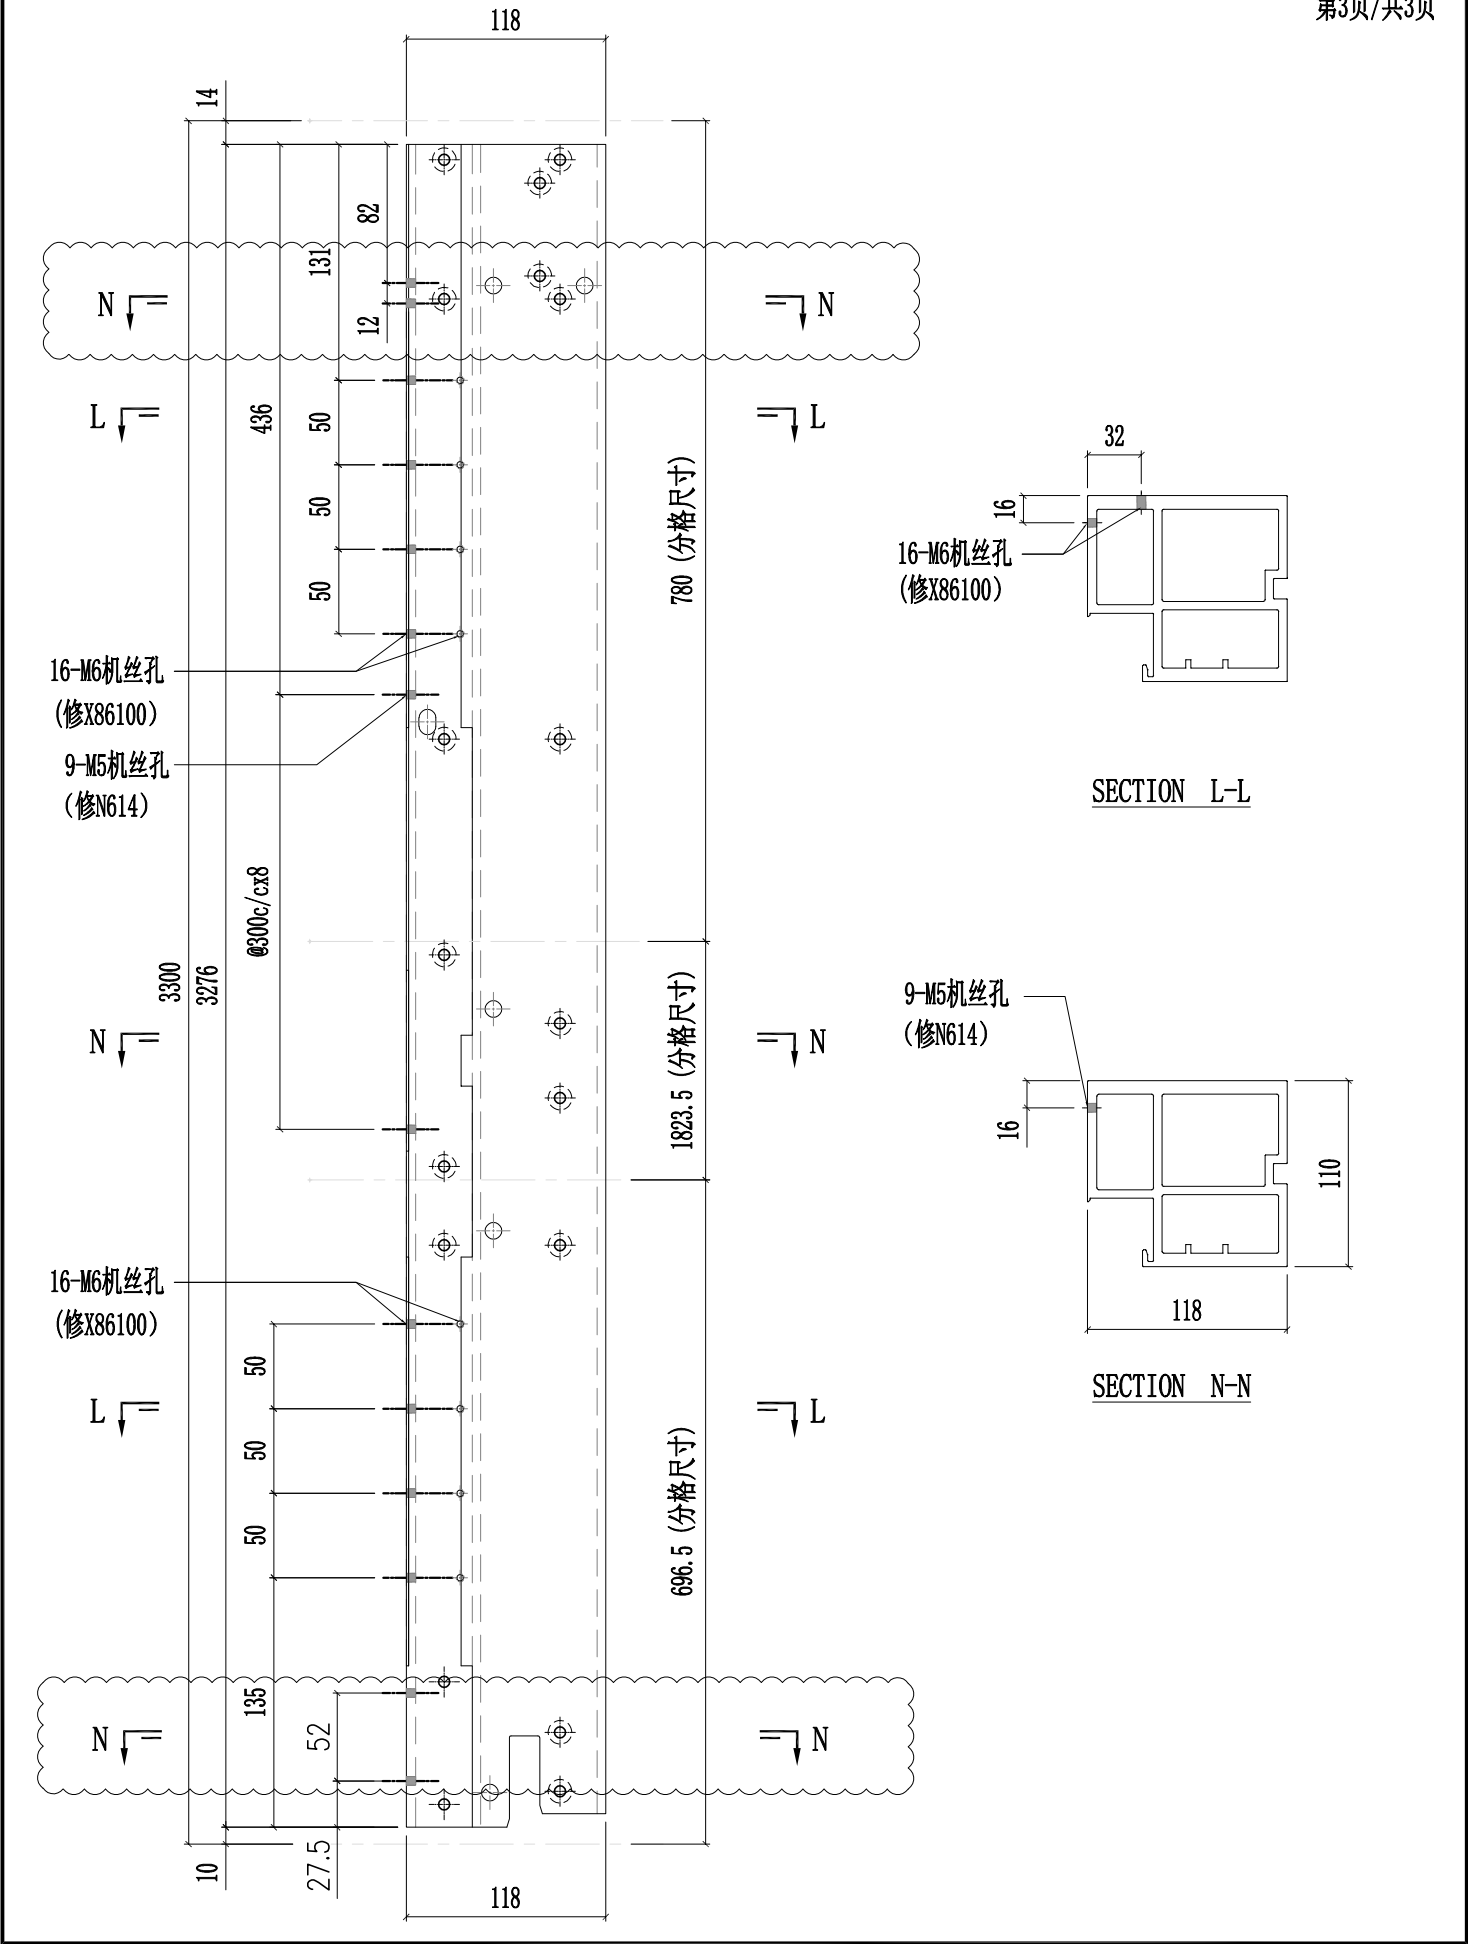

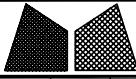
 美特鋁質有限公司 MIDI Aluminium Fabricator Ltd.							工程號	J857	類別		物料號	-	
修改	A	B	C	採用	工廠	✓	地盤	-	制圖	陈梓豪	20220211	圖號	X86055-P44
日期	03.16	04.20	05.22	材料	颜色	AL2:ECX3X10063S-XF1	图纸名称	铝料加工图	復核	練松文	20220213	數量	-
				材料			材料	X86055	批准	林仁安	20220215	單件重量	- (KG)

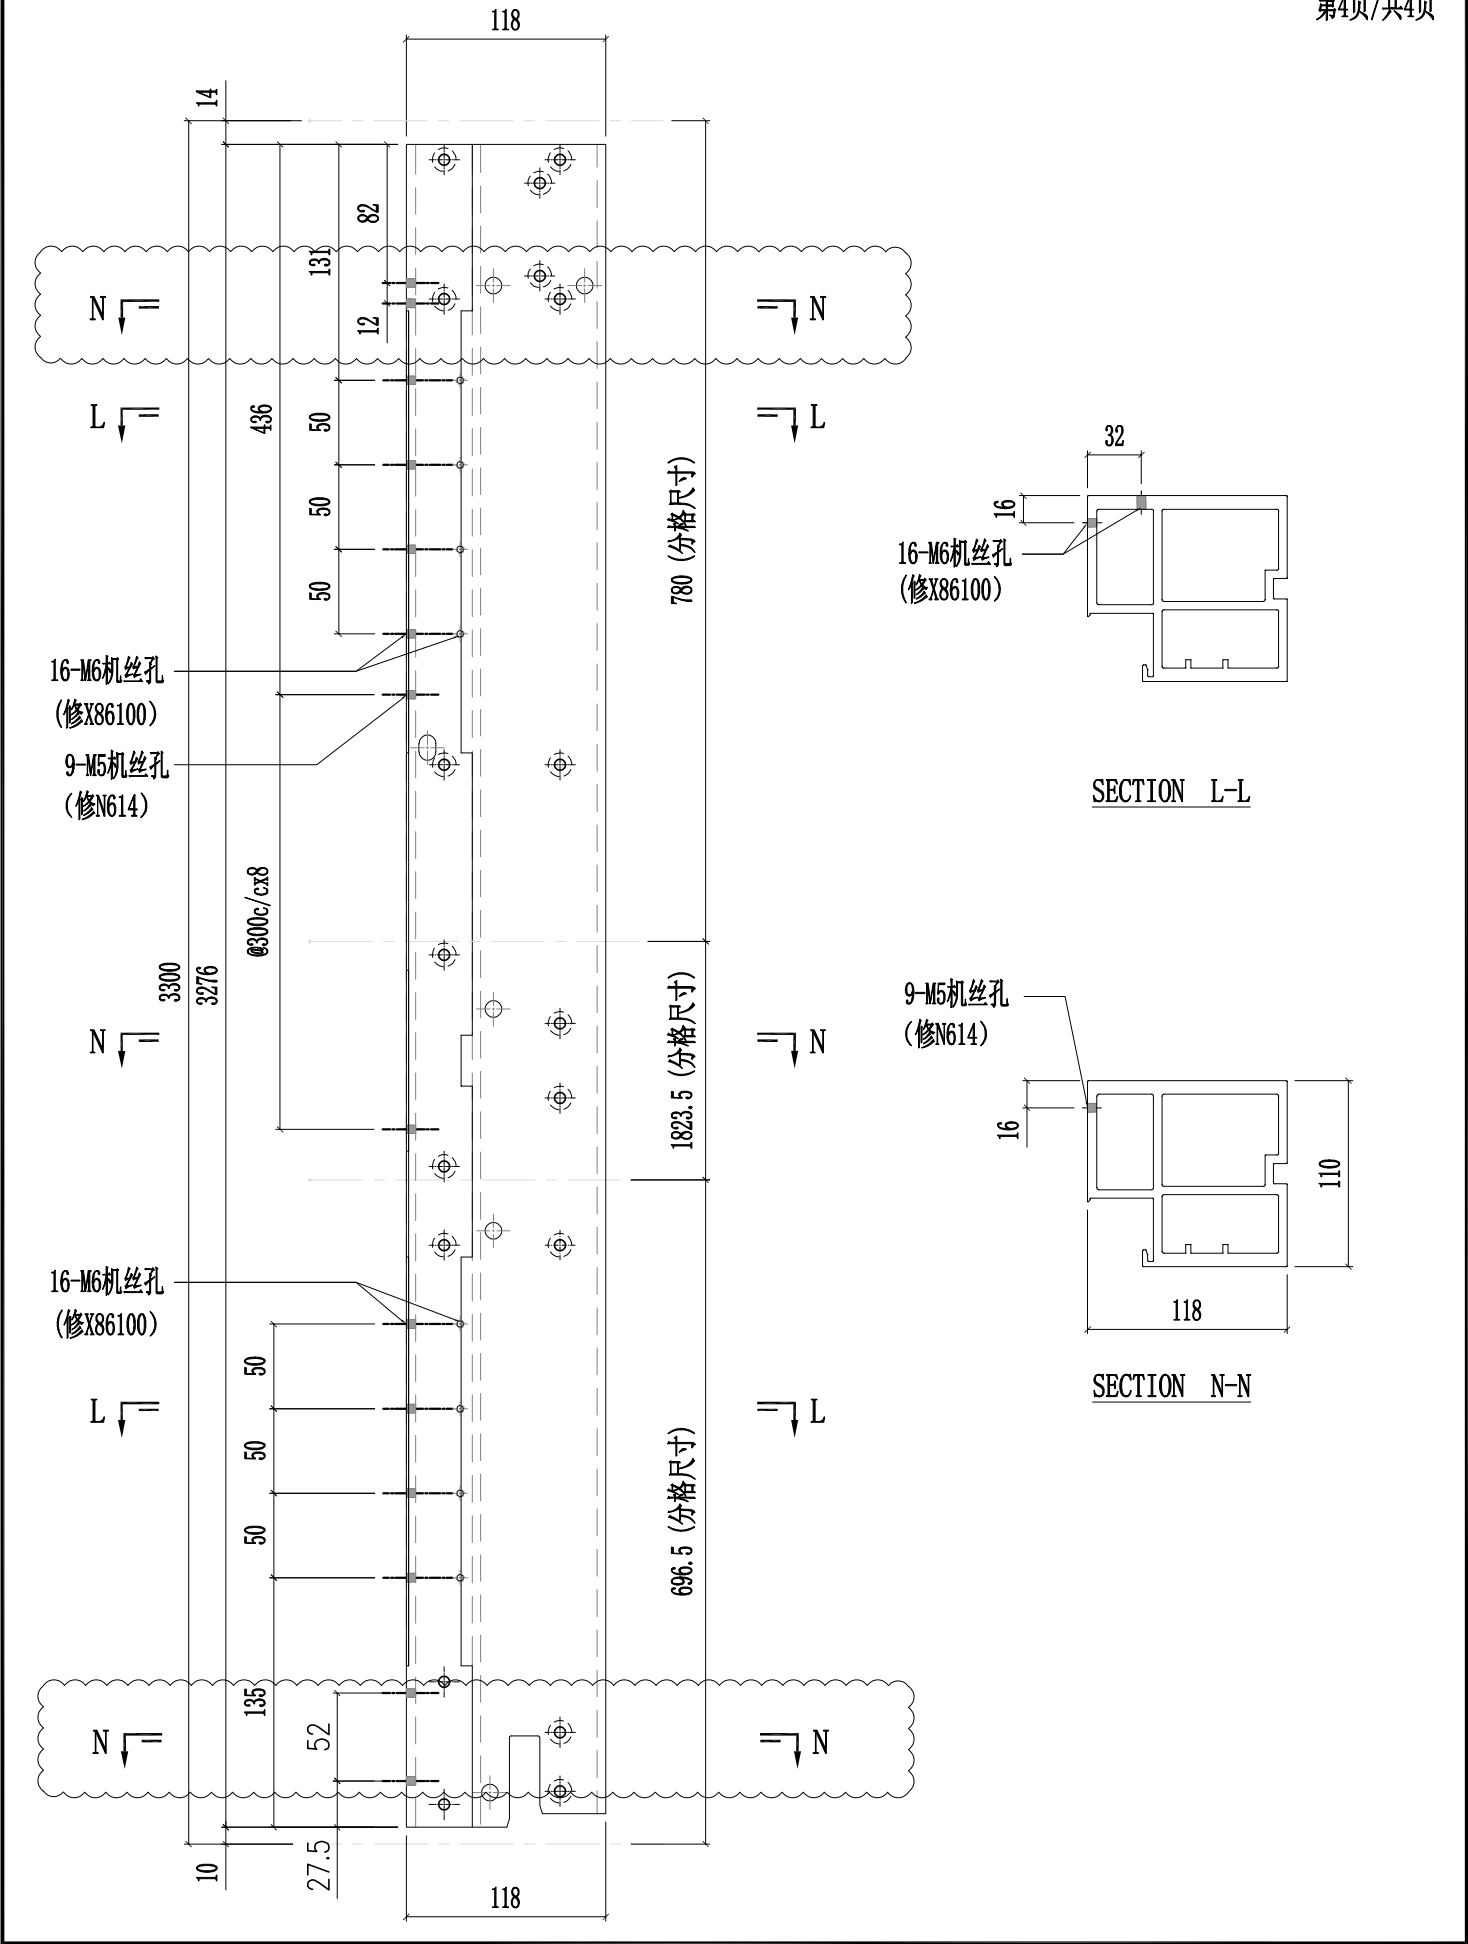



 美特鋁質有限公司 MIDI Aluminium Fabricator Ltd.										工程號		J857		類別				物料號		-											
										地盘		啟德6552		制圖		陈梓豪		20220211		圖號		X86055-P45									
修改		A		B		C		採用		工廠		✓		地盘		-		图纸名称		铝料加工图		復核		練松文		20220213		數量		-	
日期		03.16		04.20		05.22		材料		颜色		AL2:ECK3X10063S-XF1		材料		X86055		批准		林仁安		20220215		單件重量		-		(KG)			

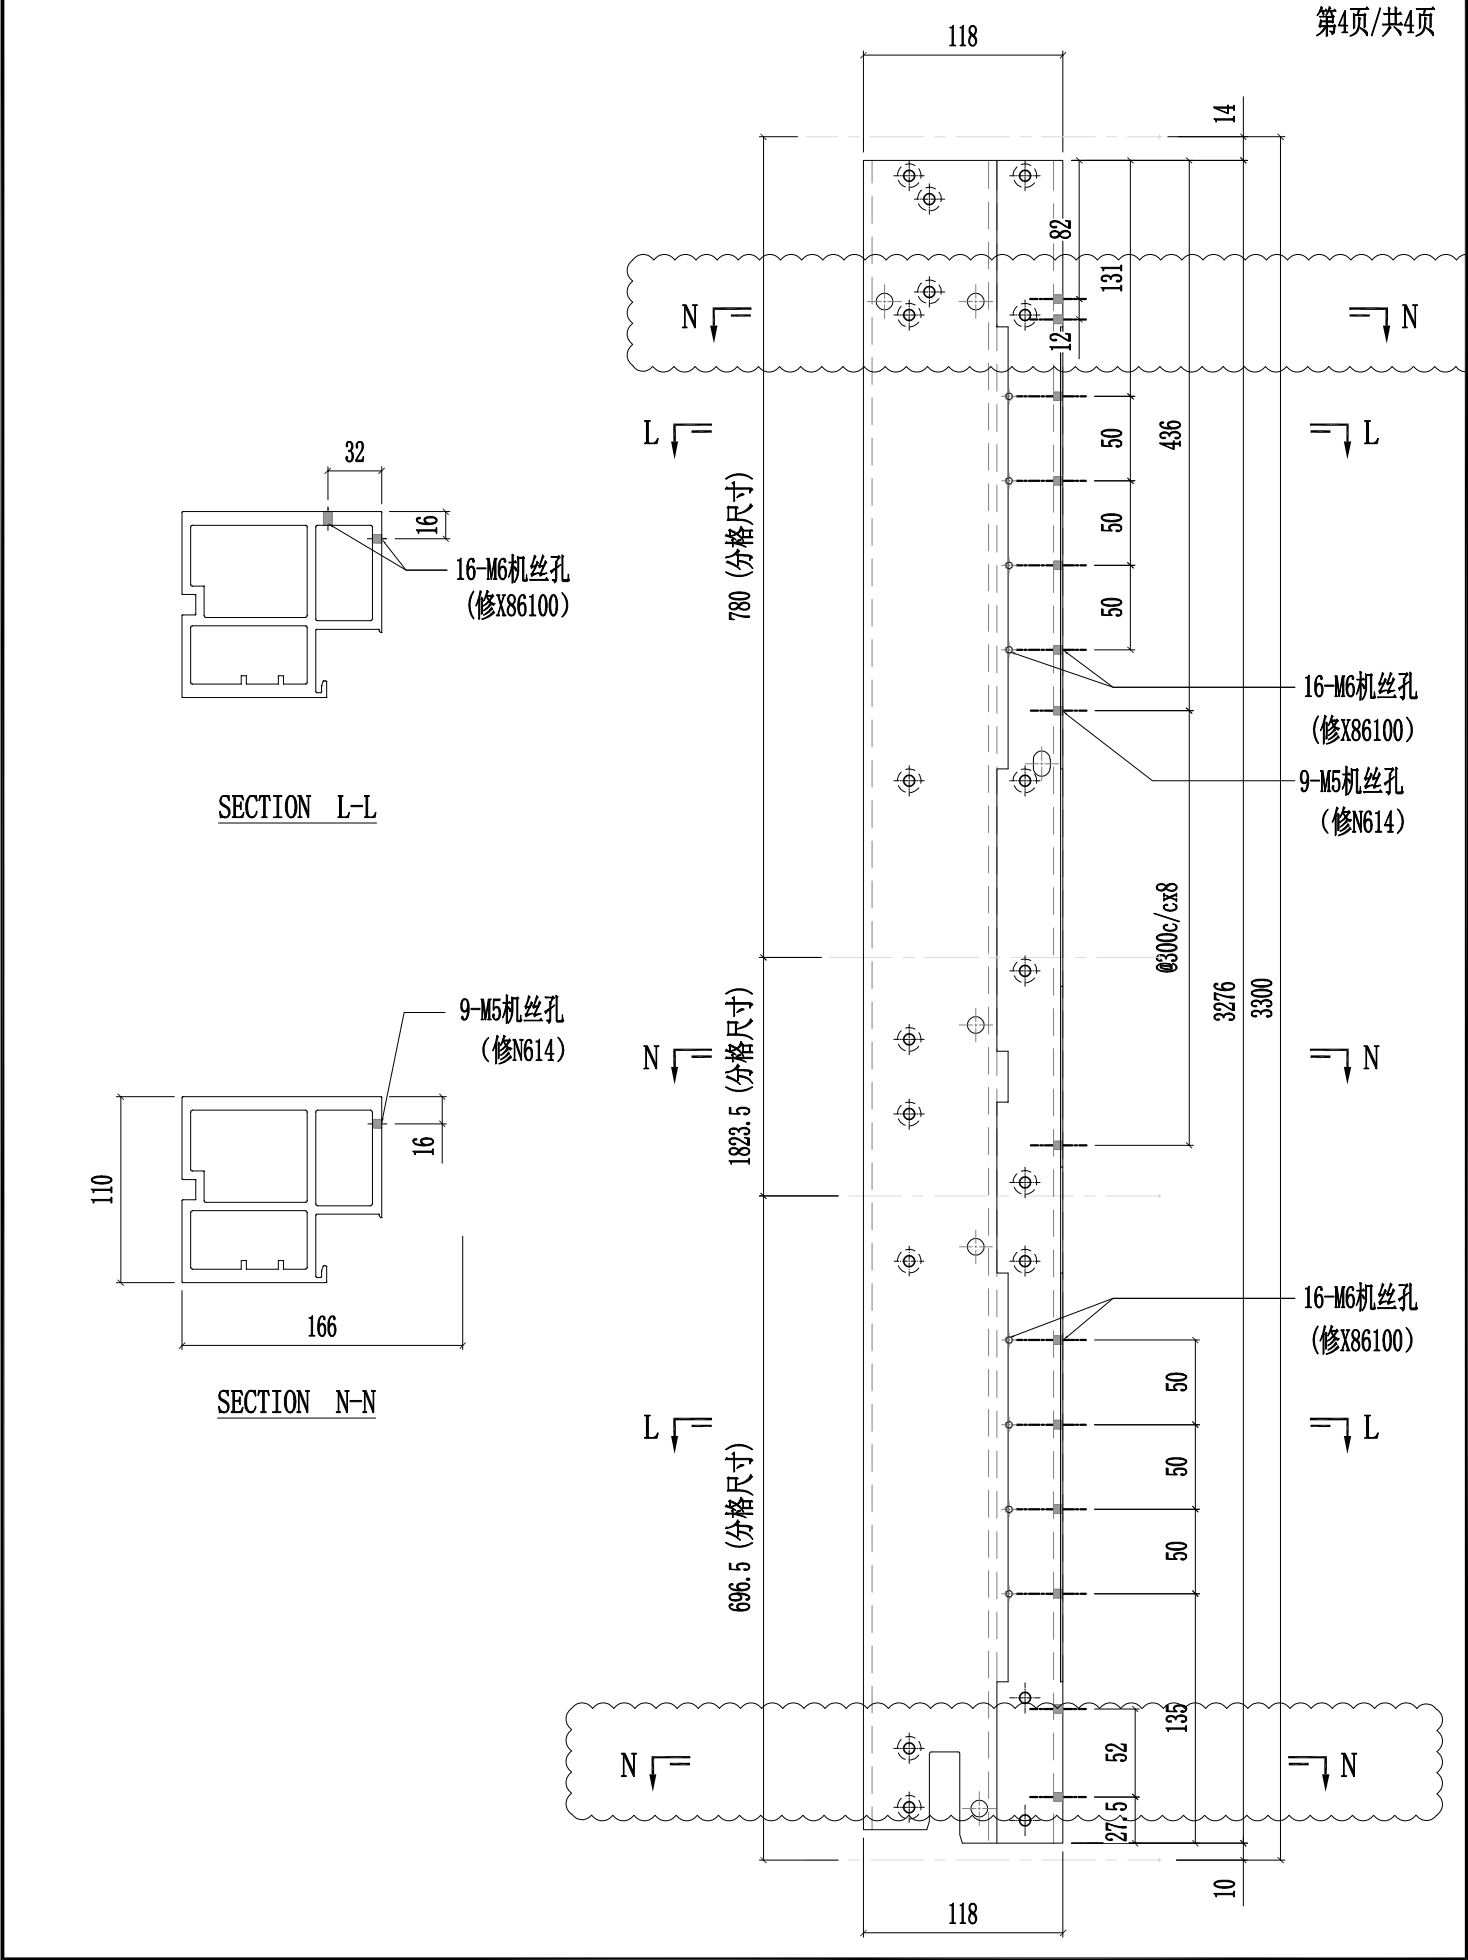


 美特鋁質有限公司 MIDI Aluminium Fabricator Ltd.										工程號		J857		類別				物料號		-									
										地盘		啟德6552		制圖		陈梓豪		20220211		圖號		X86055-P47							
修改		A		B		C		採用工廠		✓		地盘		-		图纸名称		铝料加工图		復核		練松文		20220213		數量		-	
日期		03.16		04.20		05.22		材料颜色		AL2:ECK3X10063S-XF1		材料		X86055		批准		林仁安		20220215		單件重量		-		(KG)			

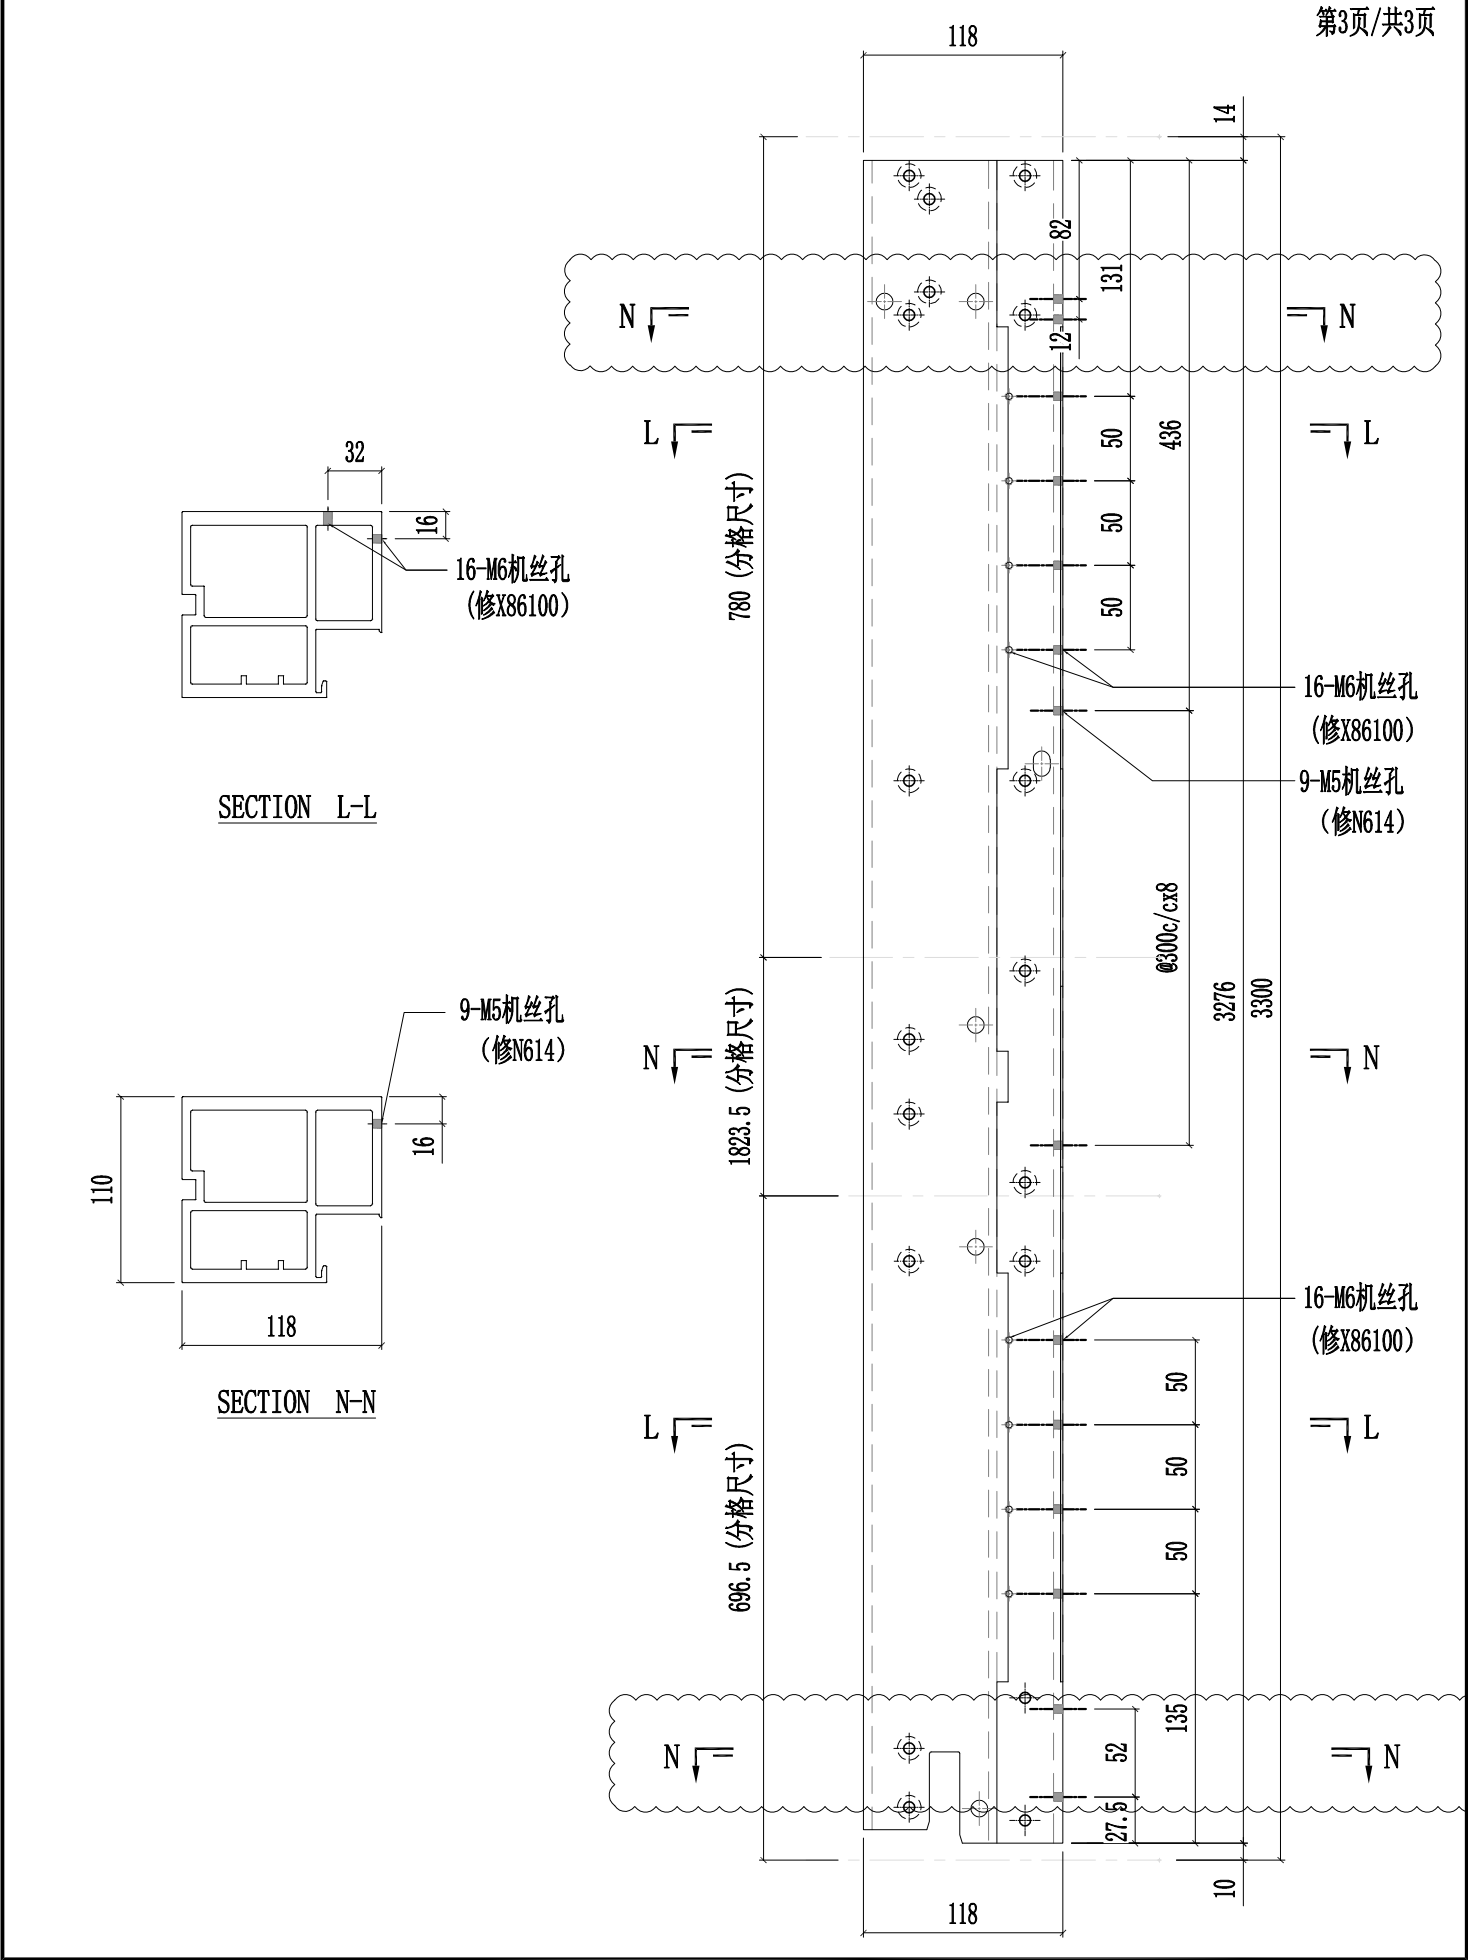

 美特鋁質有限公司 MIDI Aluminium Fabricator Ltd.								工程號		J857		類別				物料號		-											
								地盘		啟德6552		制圖		陈梓豪		20220211		圖號		X86055-P48									
修改		A		B		C		採用工廠		✓		地盘		-		图纸名称		铝料加工图		復核		練松文		20220213		數量		-	
日期		03.16		04.20		05.22		材料颜色		AL2:ECC3X10063S-XF1		材料		X86055		批准		林仁安		20220215		單件重量		-		(KG)			

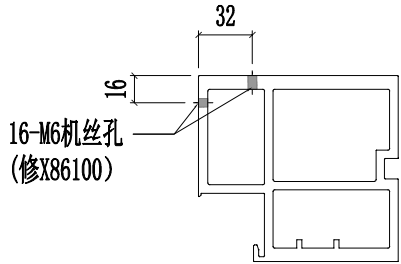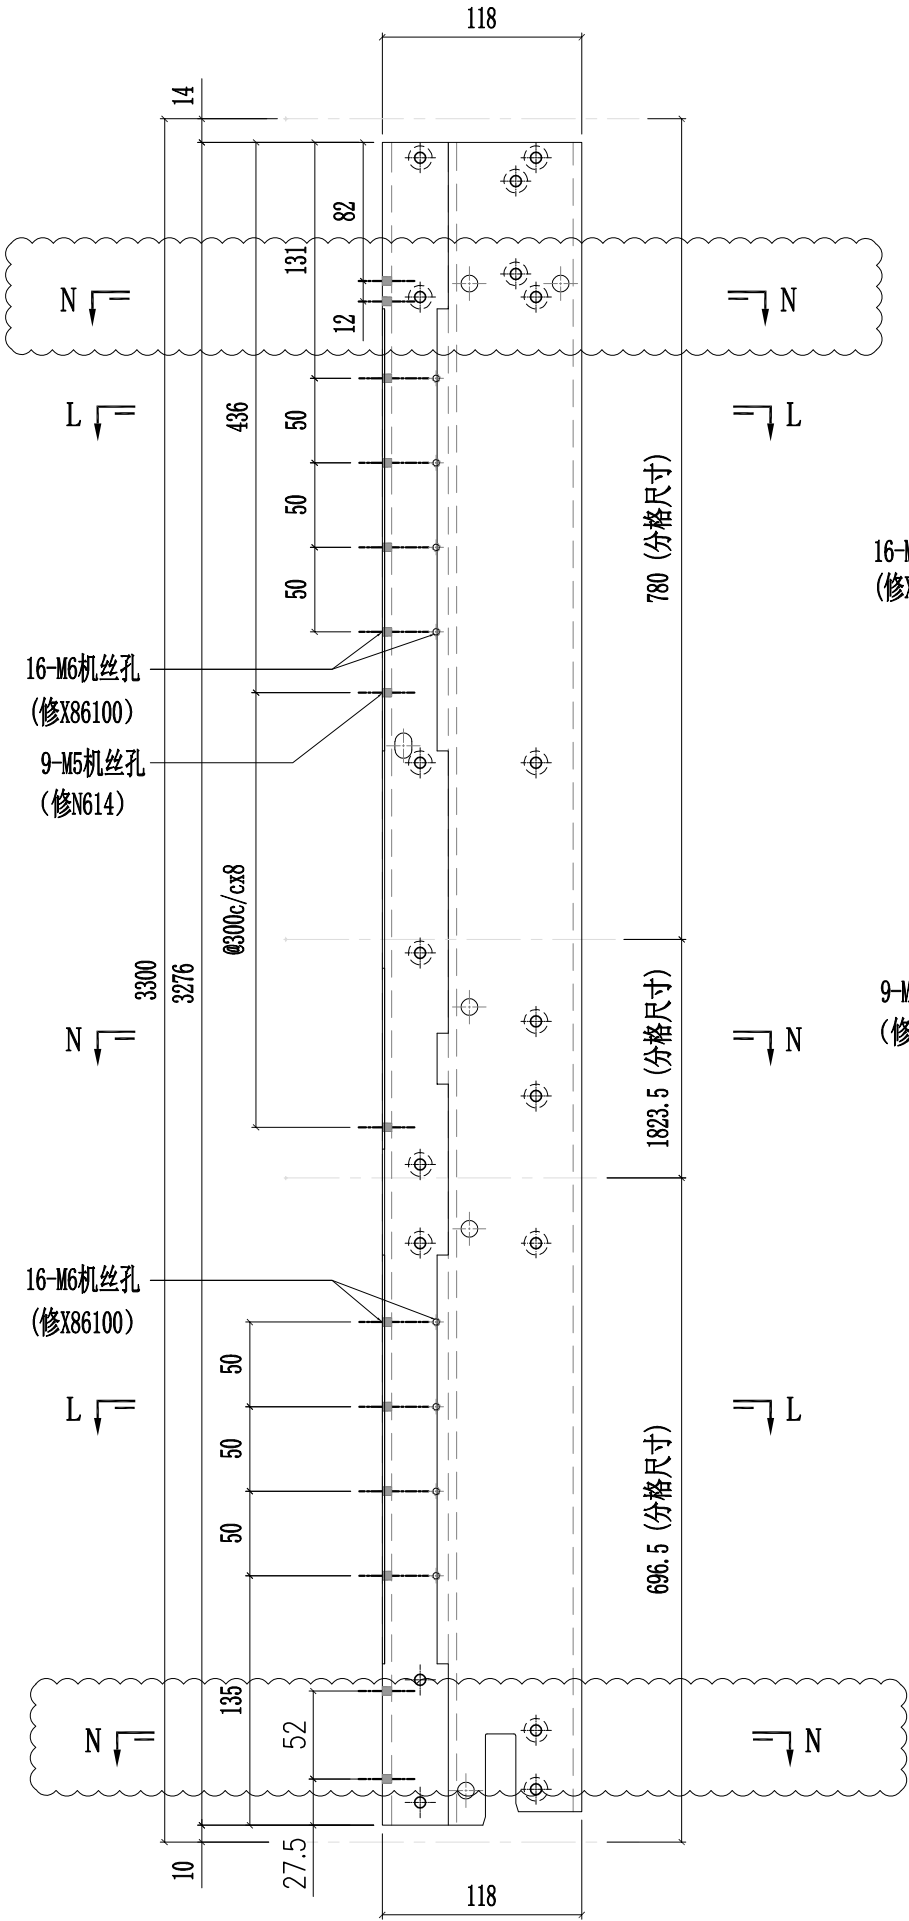


SECTION L-L

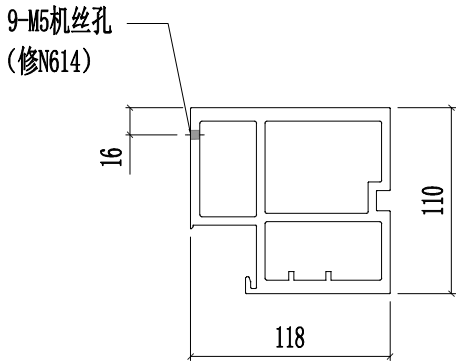


SECTION N-N


 美特鋁質有限公司 MIDI Aluminium Fabricator Ltd.								工程號	J857	類別		物料號	-		
								地盘	啟德6552	制圖	陈梓豪	20220211	圖號	X86056-P03	
修改	A	B	C	採用	工廠	✓	地盘	-	图纸名称	铝料加工图	復核	練松文	20220213	數量	-
日期	03.16	05.09	05.22	材料	顏色	AL2:ECX3X10063S-XF1	材料	X86056	批准	林仁安	20220215	單件重量	-	(KG)	

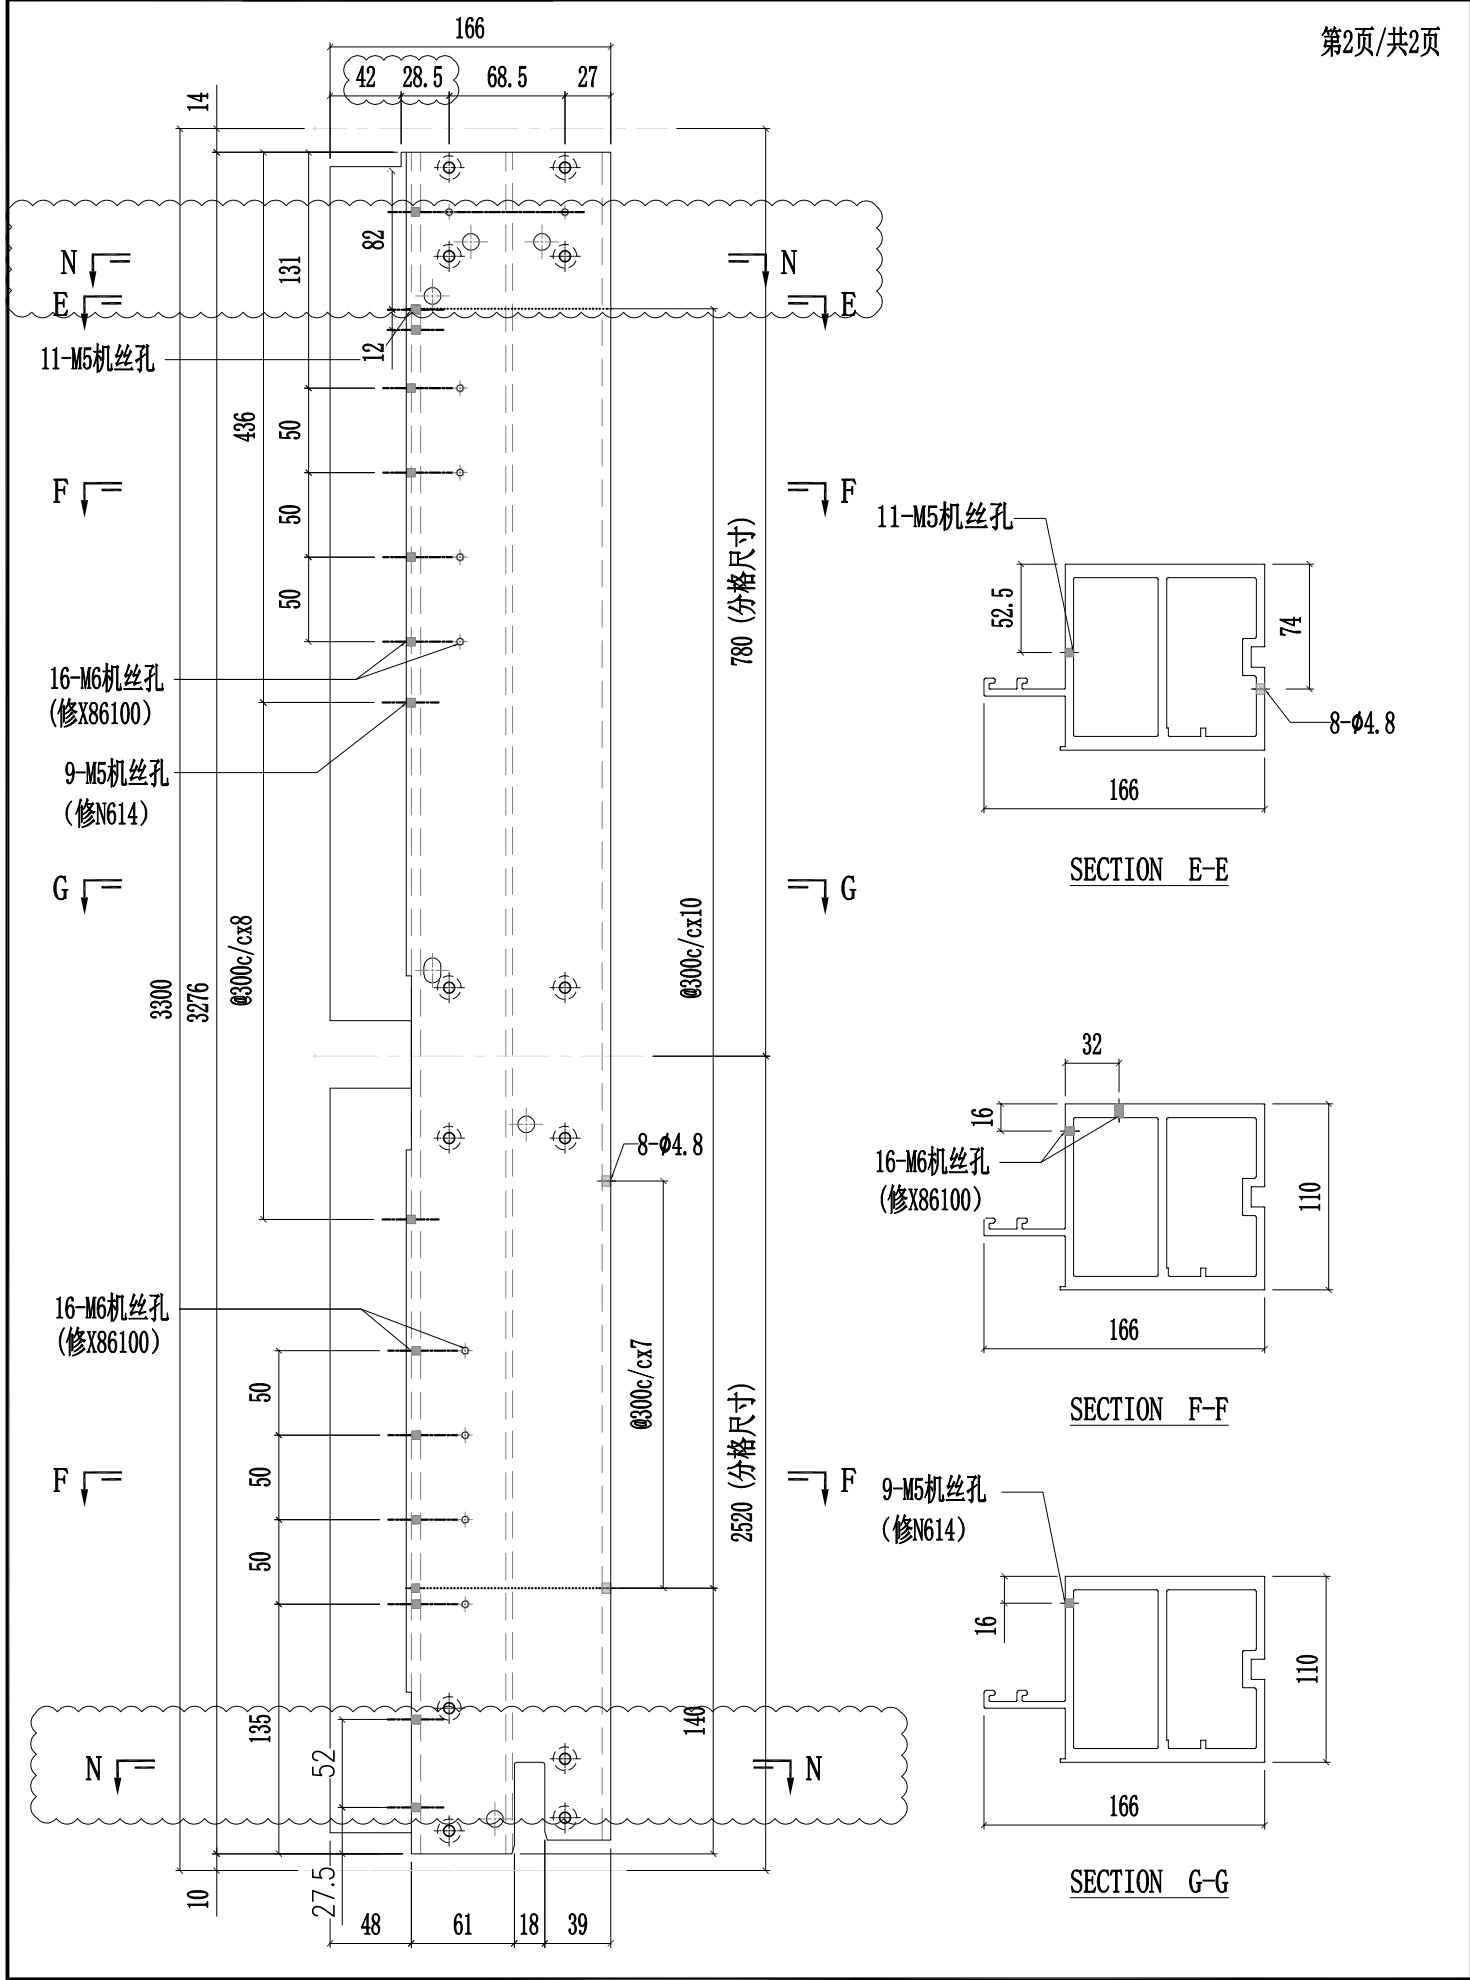

 美特鋁質有限公司 MIDI Aluminium Fabricator Ltd.								工程號	J857	類別		物料號	-		
								地盘	啟德6552	制圖	陈梓豪	20220211	圖號	X86056-P04	
修改	A	B	C	採用	工廠	✓	地盤	-	图纸名称	铝料加工图	復核	練松文	20220213	數量	-
日期	03.16	05.09	05.22	材料	颜色	AL2:ECX3X10063S-XF1			材料	X86056	批准	林仁安	20220215	單件重量	- (KG)

第2页/共2页

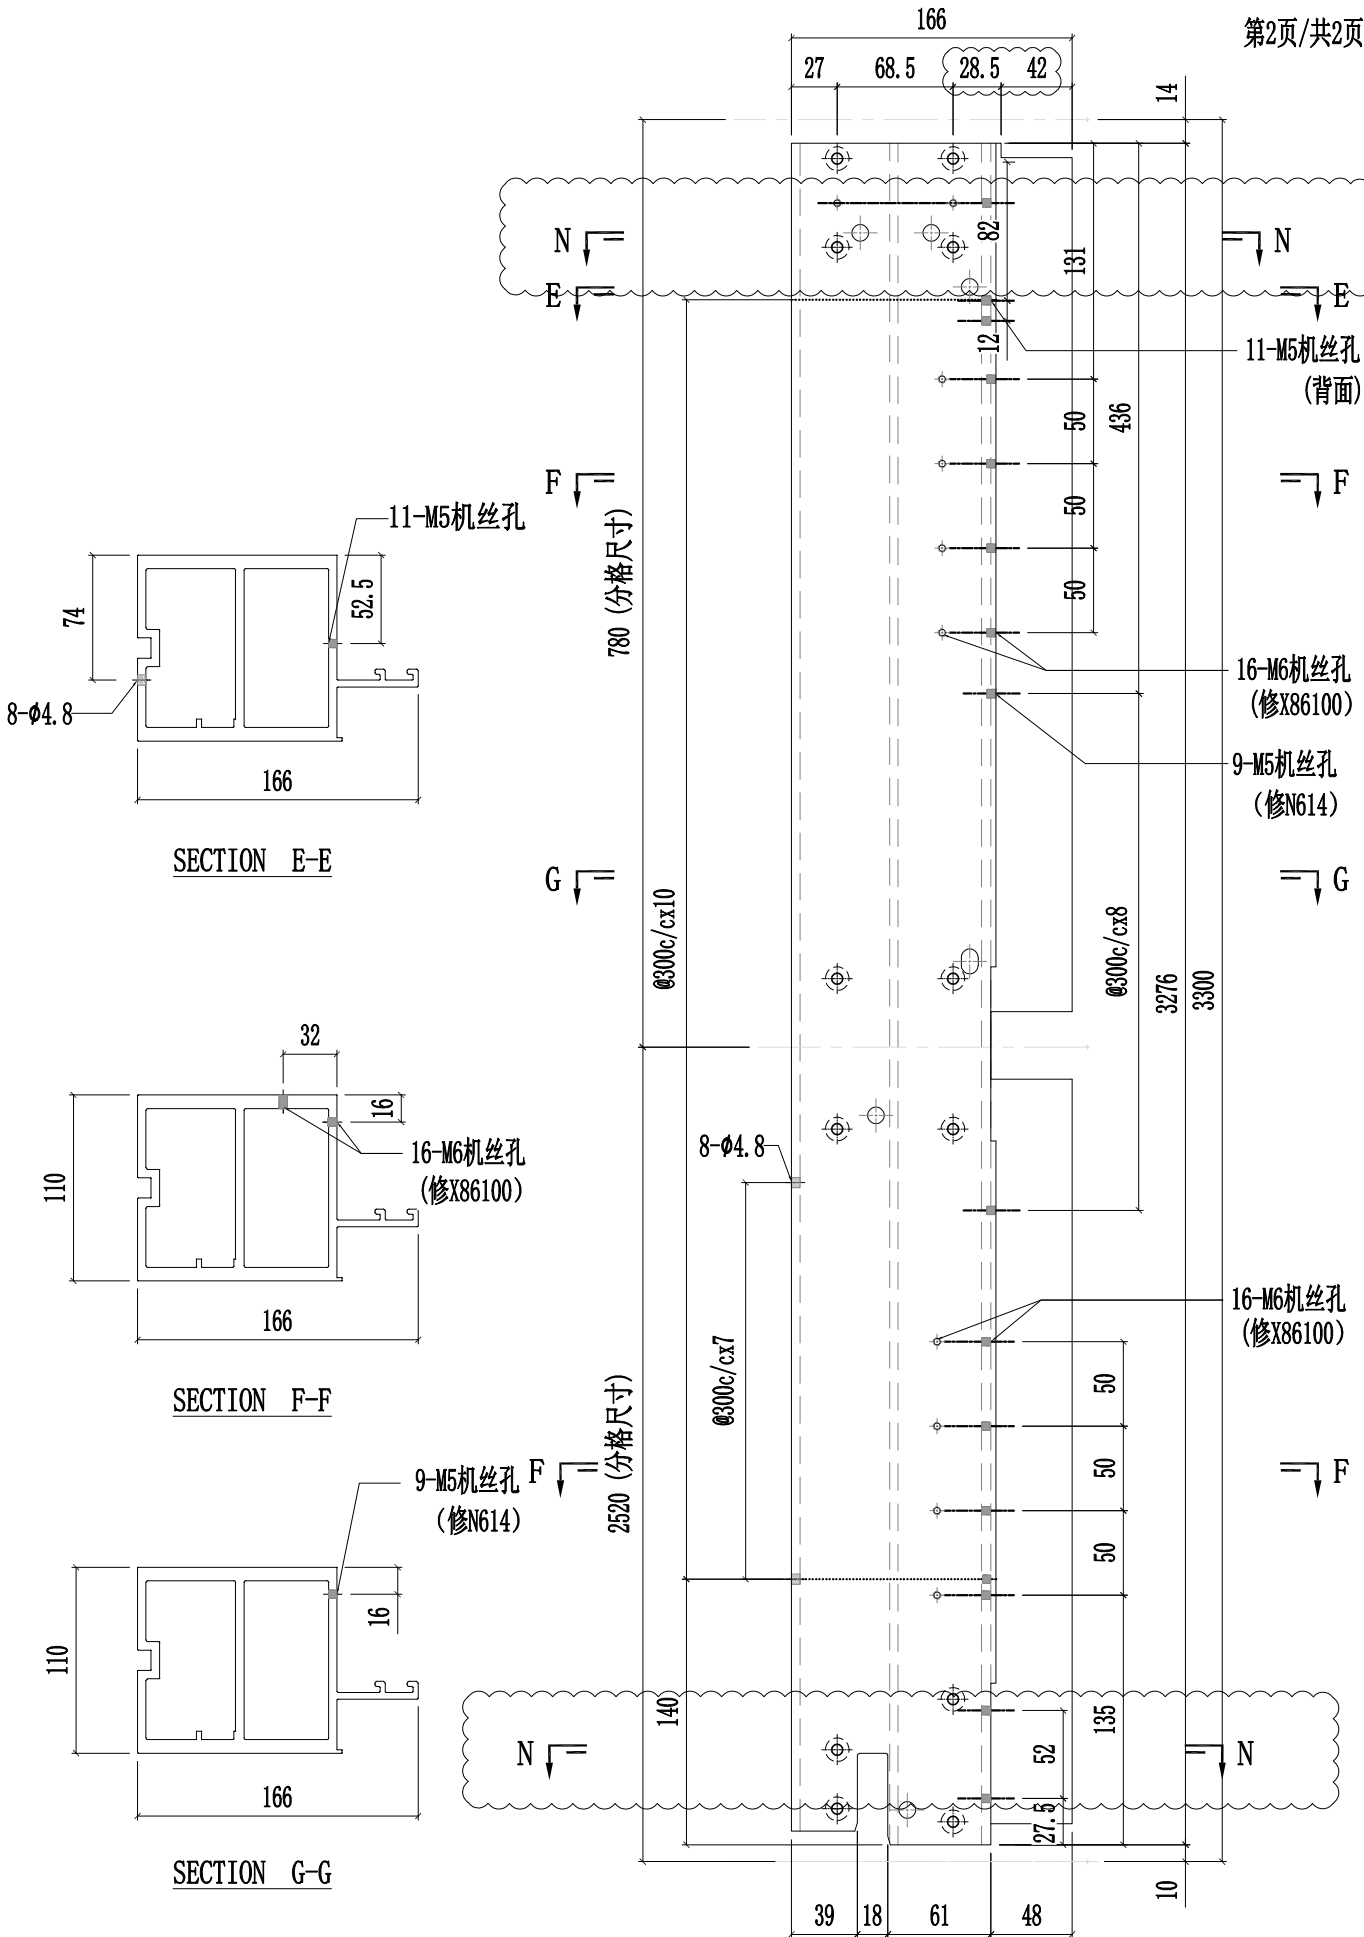


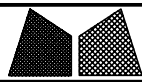


美特铝质有限公司
MIDI Aluminium Fabricator Ltd.


修改	A	C	採用	工廠	✓	地盤	-	工程號	J857	類別		物料號	-
日期	03.16	05.22	材料顏色	AL2:ECX3X10063S-XF1	材料	X86056	批准	林仁安	20220215	圖號	X86056-P25	數量	-
日期	03.16	05.22	材料顏色	AL2:ECX3X10063S-XF1	材料	X86056	批准	林仁安	20220215	單件重量	-	(KG)	

第2页/共2页

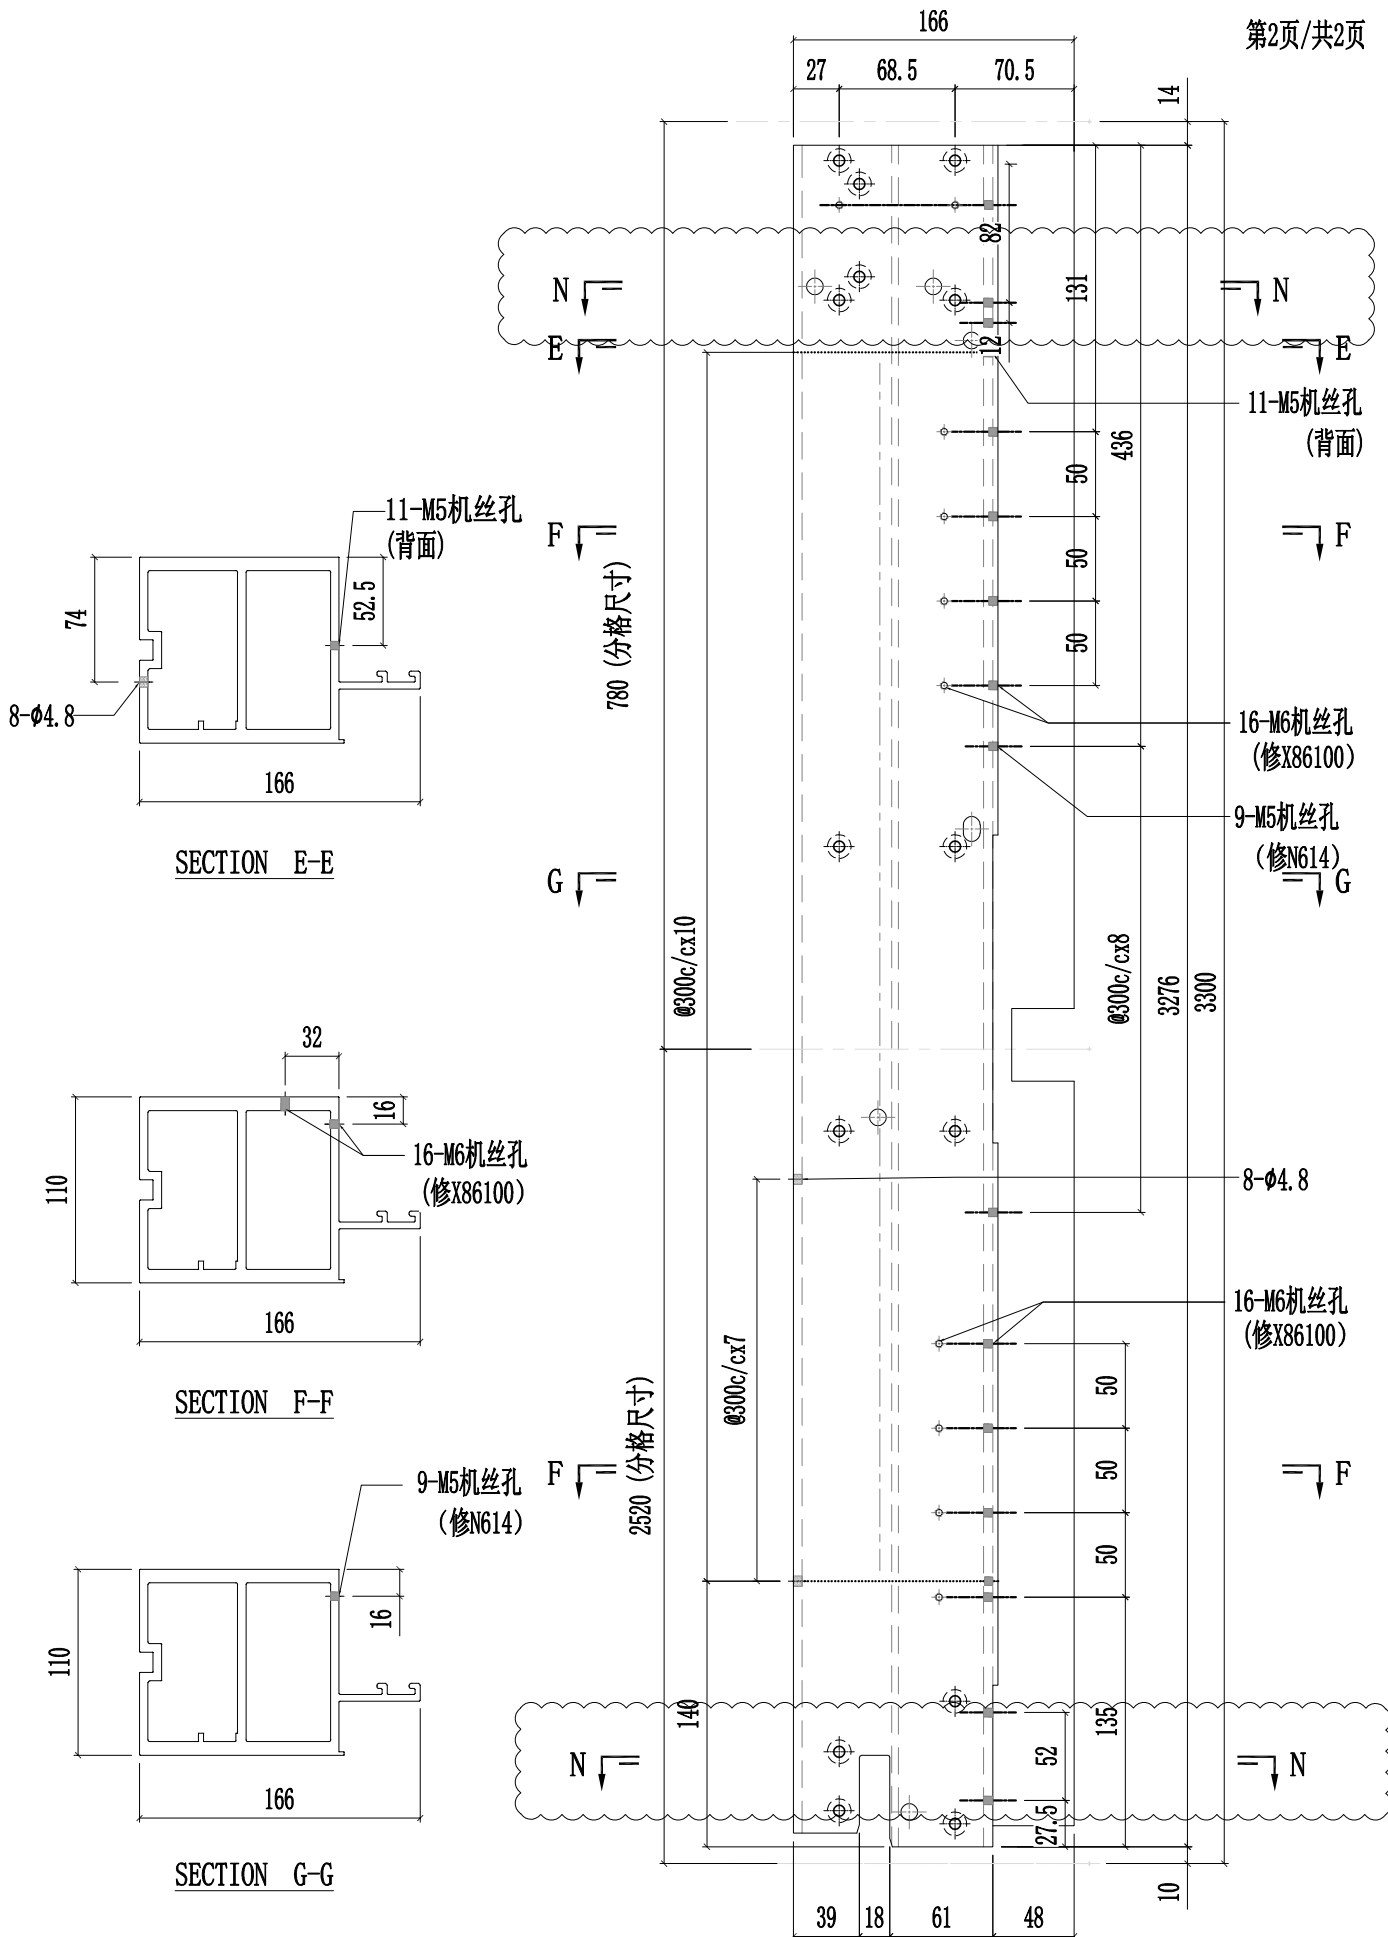

 美特鋁質有限公司 MIDI Aluminium Fabricator Ltd.						工程號	J857	類別		物料號	-				
						地盘	啟德6552	制圖	陈梓豪	20220115	圖號	X86056-P29			
修改	A	C		採用	工廠	✓	地盤	-	圖紙名稱	铝料加工图	復核	練松文	20220119	數量	-
日期	03.16	05.22		材料颜色	AL2: ECK3X10063S-XF1		材料	X86056	批准	林仁安	20220120	單件重量	-	(KG)	

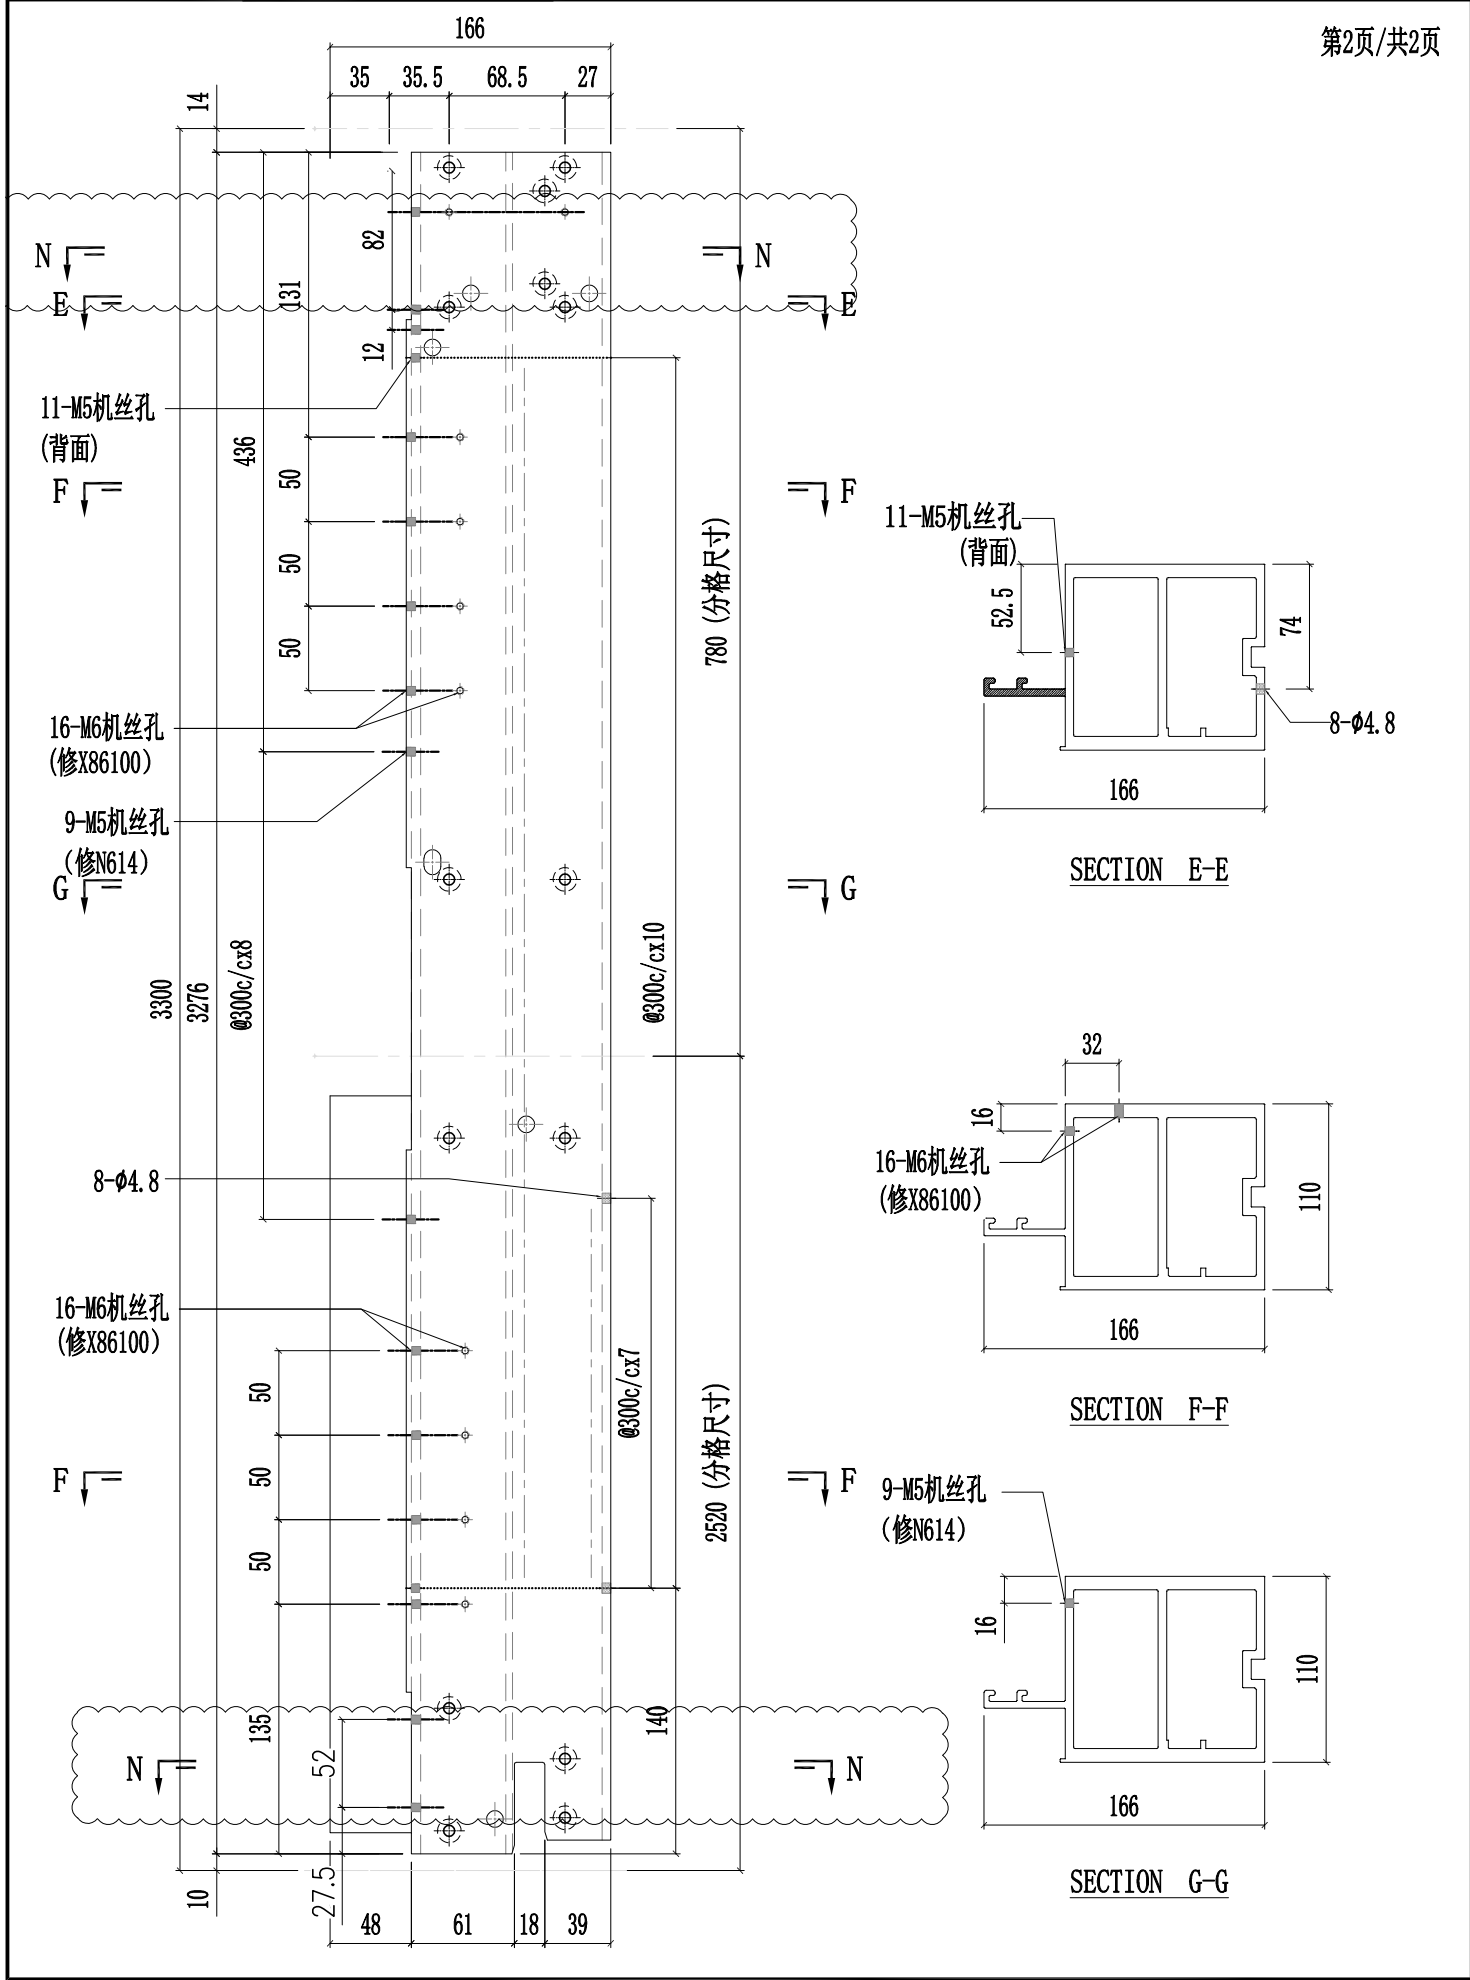


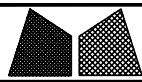


美特铝质有限公司
MIDI Aluminium Fabricator Ltd.

修改	A	C	採用	工廠	✓	地盤	-	工程號	J857	類別		物料號	-
日期	03.16	05.22	材料顏色	AL2:ECK3X10063S-XF1	材料	X86056	批准	林仁安	20220120	圖號	X86056-P30	數量	-


第2页/共2页

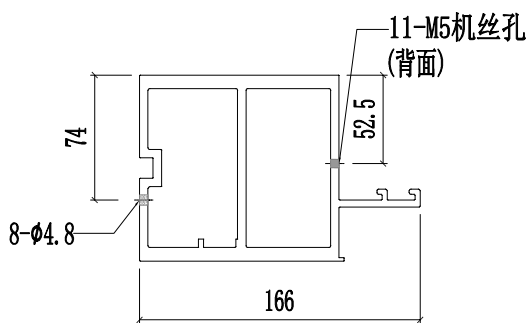


SECTION E-E

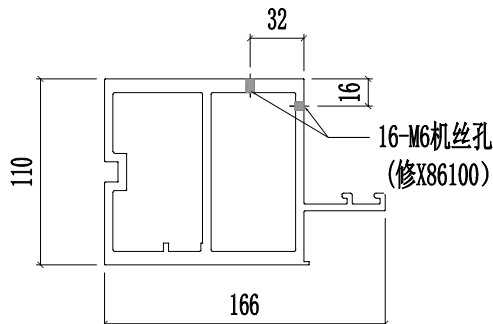



SECTION F-F

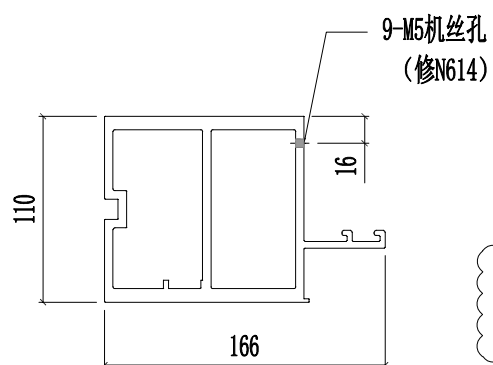

SECTION G-G


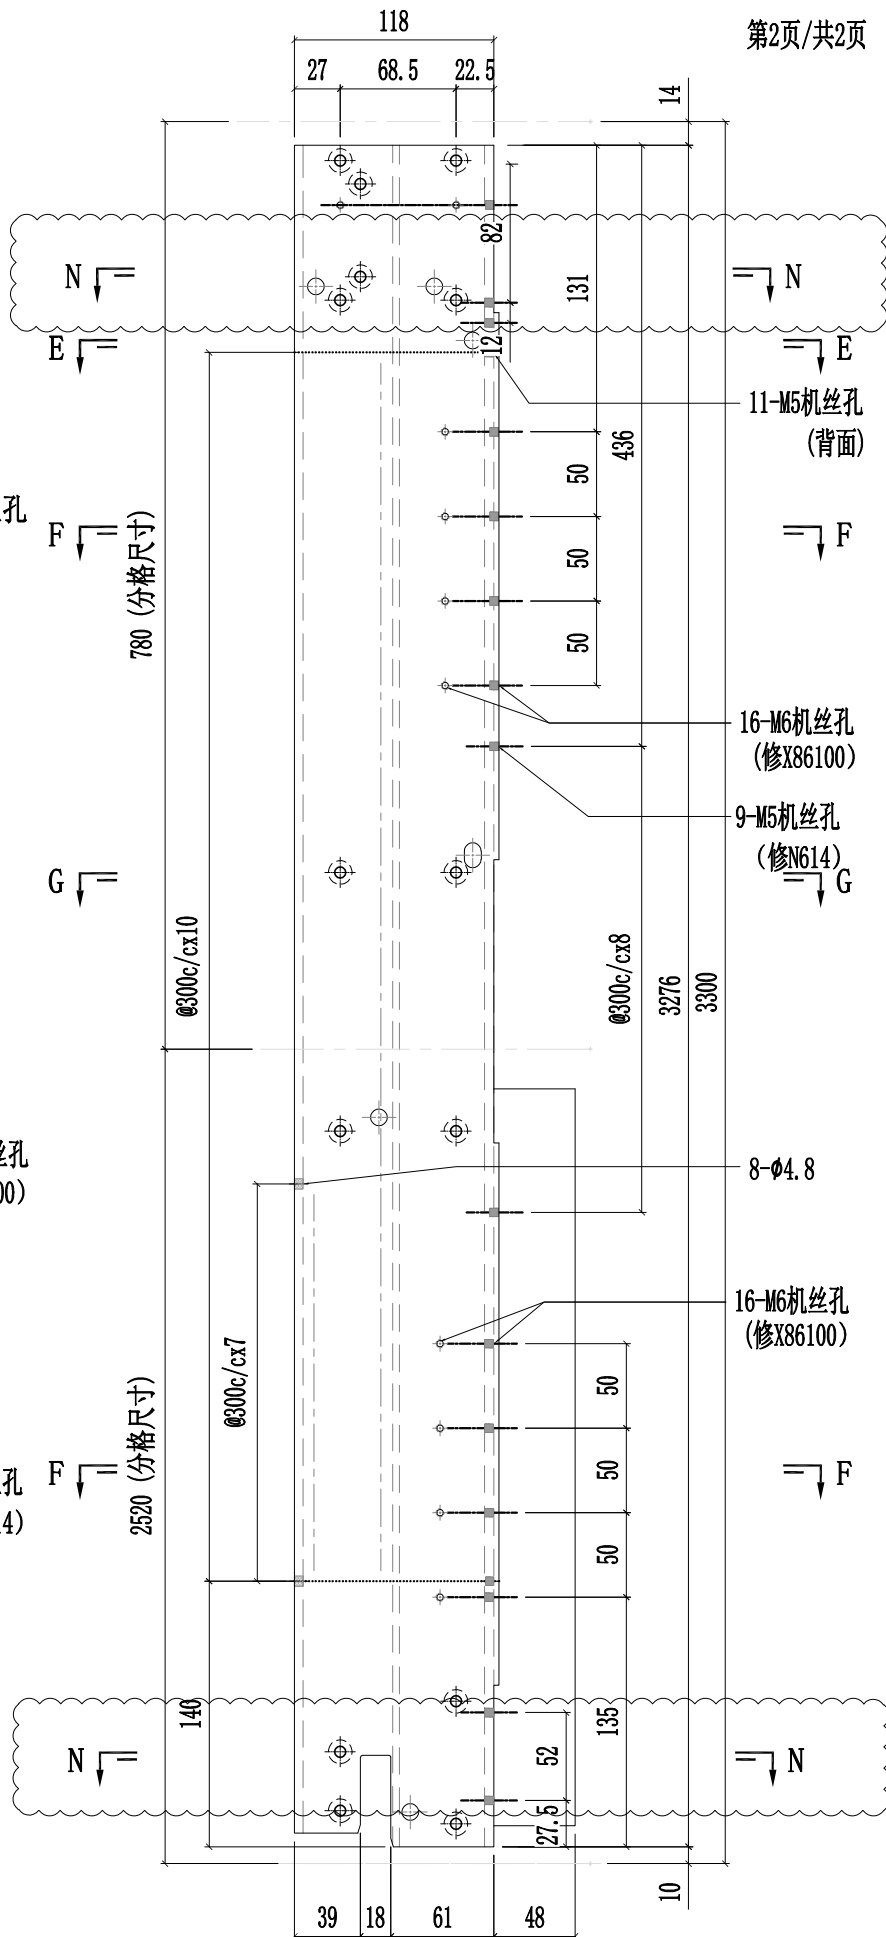


 美特鋁質有限公司 MIDI Aluminium Fabricator Ltd.						工程號	J857	類別		物料號	M1			
						地盘	啟德6552	制圖	李傳鵬	2022-02-11	圖號	AW-A01		
修改	A	B	C	採用工廠	✓	地盘		图纸名称	生窗组装图	復核	練松文	2022-02-13	數量	-
日期	03.18	04.06	05.12	材料颜色	-			材料	-	批准	林仁安	2022-02-15	單件重量	- (KG)

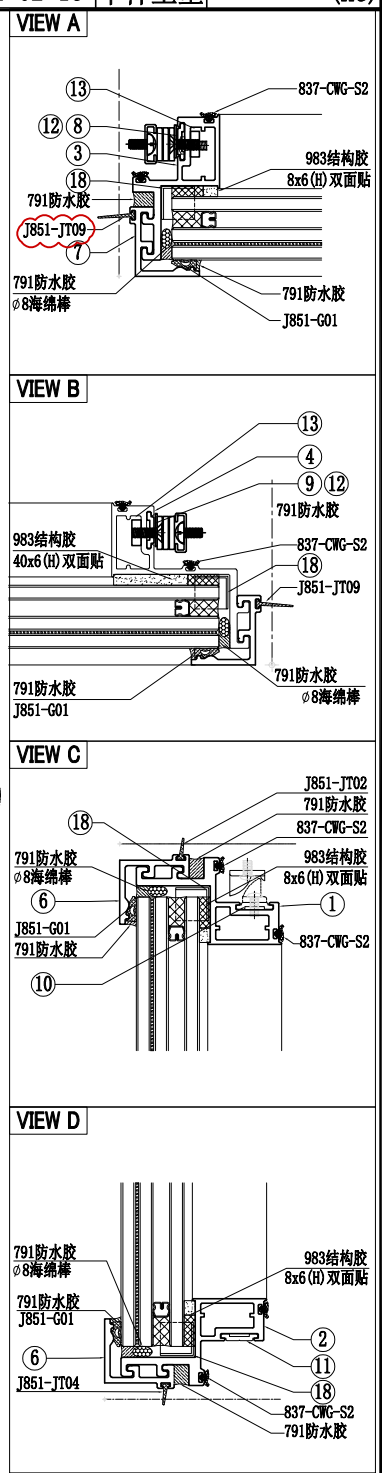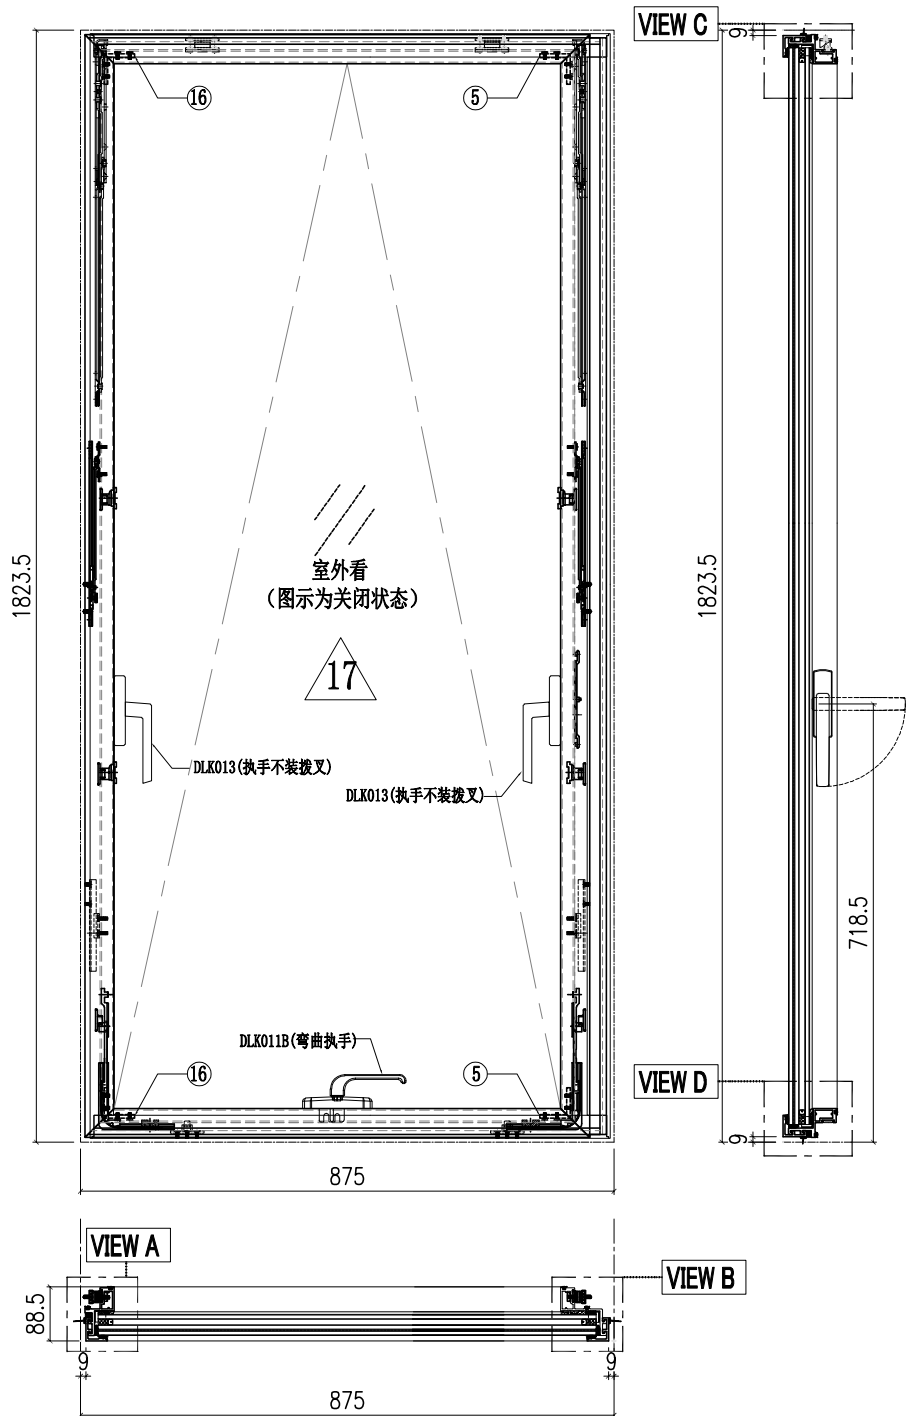



10	X86150-001	X86150	55	2	20	B2968-002	B2968	287	1
9	X86150-004B	X86150	1105	1					
8	X86150-003B	X86150	1021	1	18	PT-BM-P65	1mm THK. ALUM. PLATE	4	
7	X86071-P04-11	X86071	1798.5	2	17	GL3-L005	817X1765 (GLASS)	1	
6	X86071-P01-01	X86071	857	2	16	C747-002	C747	28.5	2
5	C747-001	C747	28.5	2	15				
4	X86073-001	X86073	1808.5	1	14				
3	X86072-003	X86072	1808.5	1	13	B2968-001	B2968	287	1
2	X86072-006	X86072	844.5	1	12	X86150-006	X86150	341	2
1	X86072-005	X86072	844.5	1	11	X86150-007-03	X86150	582	1
序号	加工图编号	材料名称	长度	支/幅	序号	加工图编号	材料名称	长度	支/幅

美特铝质有限公司 MIDI Aluminium Fabricator Ltd.				工程號	J857	類別		物料號	M1
修改	A	B	C	採用工廠	✓	地盤		圖號	AW-B03
日期	03.18	04.06	05.12	材料颜色	-	图纸名称	生窗组装图	數量	-
				材料	-	批准	林仁安	單件重量	- (KG)

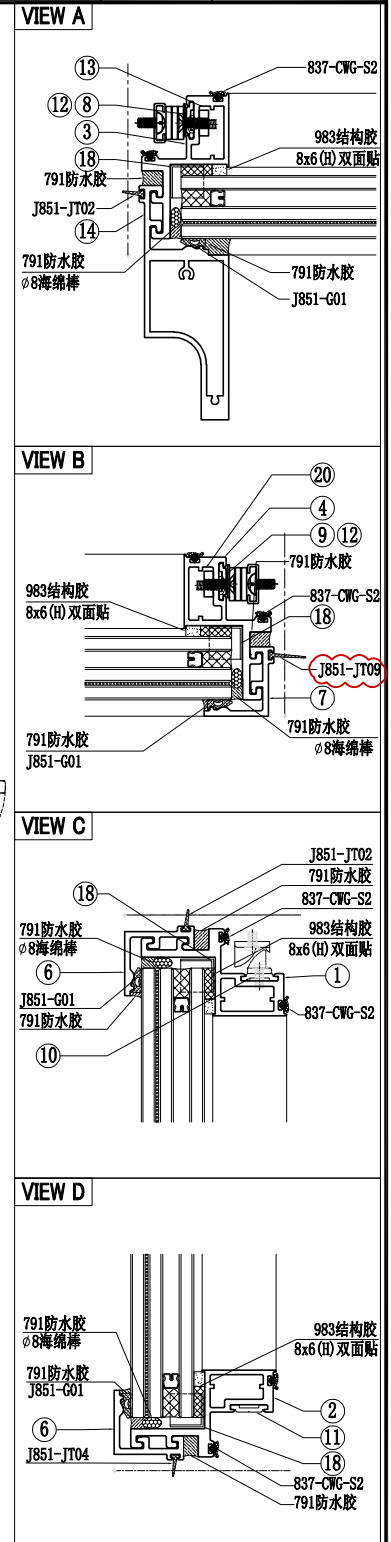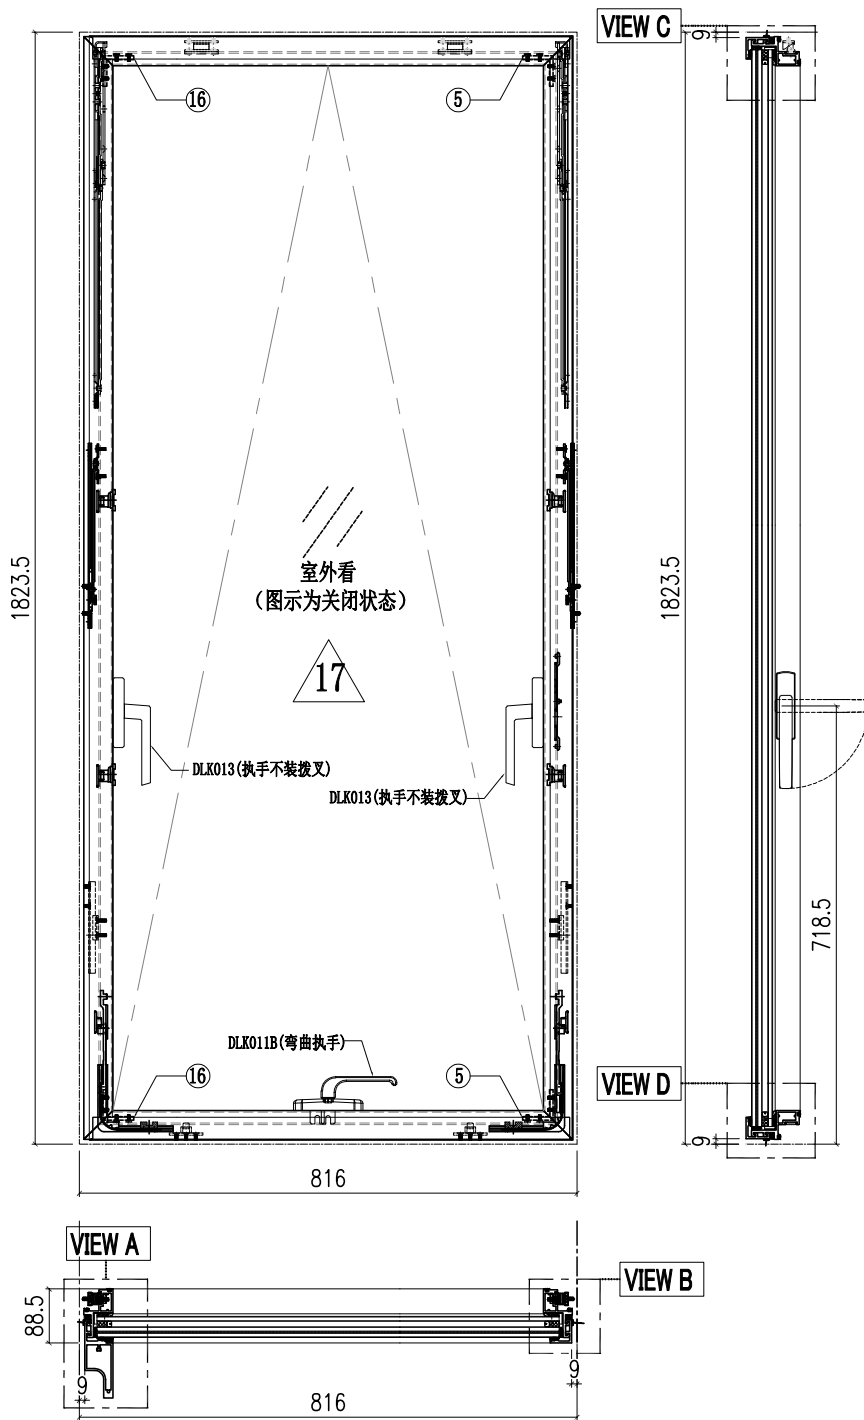



10	X86150-001	X86150	55	2	20	B2968-002	B2968	287	1
9	X86150-004B	X86150	1105	1					
8	X86150-003B	X86150	1021	1	18	PT-BM-P65	1mm THK. ALUM. PLATE	4	
7	X86071-P04-11	X86071	1798.5	1	17	GL3-L028	758X1765 (GLASS)	1	
6	X86071-P03-08	X86071	798	1	16	C747-002	C747	28.5	2
5	C747-001	C747	28.5	2	15	X86071-P03R-08	X86071	798	1
4	X86072-004	X86072	1808.5	1	14	X86142-P01-03	X86142	1799.5	1
3	X86072-003	X86072	1808.5	1	13	B2968-001	B2968	287	1
2	X86072-007-01	X86072	801	1	12	X86150-006	X86150	341	2
1	X86072-001-03	X86072	801	1	11	X86150-007-01	X86150	555.5	1
序号	加工图编号	材料名称	长度	支/幅	序号	加工图编号	材料名称	长度	支/幅

 美特鋁質有限公司 MIDI Aluminium Fabricator Ltd.							工程號	J857	類別		物料號	M1	
							地盘	啟德6552	制圖	李傳鵬	2022-02-11	圖號	AW-C01T
修改	A	B	C	採用工廠	✓	地盘	图纸名称	生窗组装图	復核	練松文	2022-02-13	數量	-
日期	03.18	04.06	05.12	材料颜色	-		材料	-	批准	林仁安	2022-02-15	單件重量	- (KG)

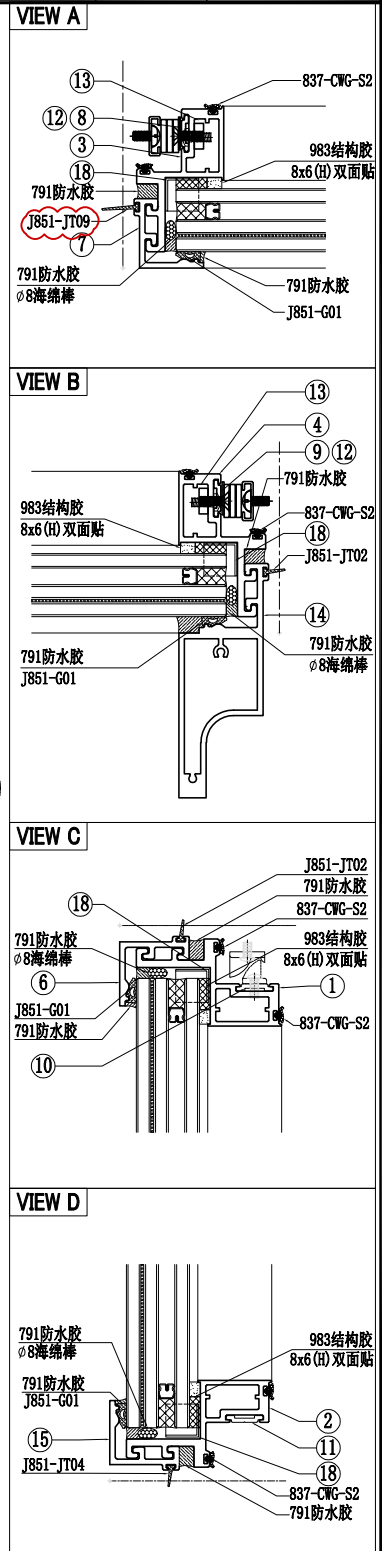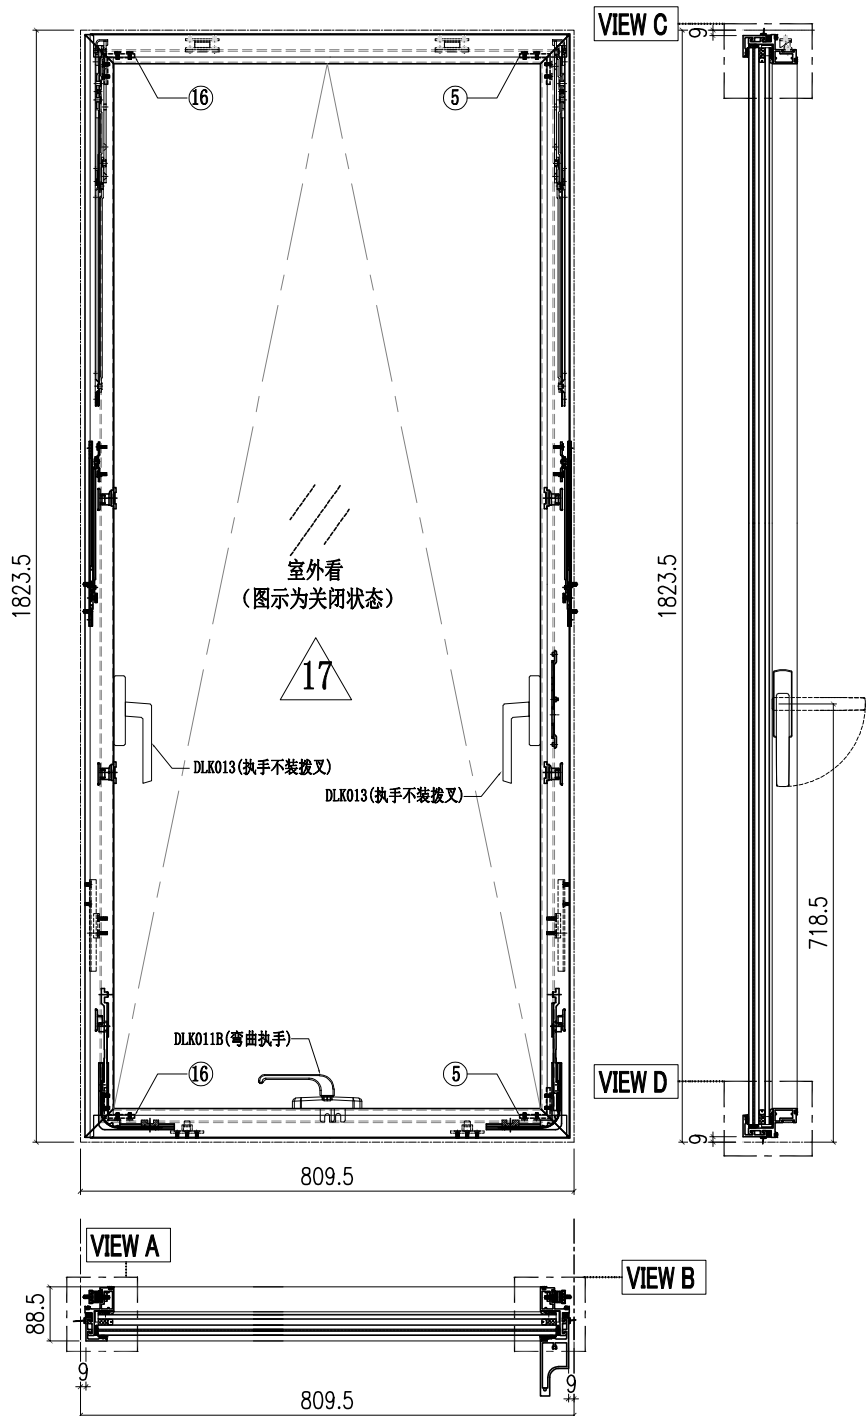

10	X86150-001	X86150	55	2	20	B2968-002	B2968	287	1
9	X86150-004A	X86150	1021	1					
8	X86150-003A	X86150	1105	1	18	PT-BM-P65	1mm THK. ALUM. PLATE	4	
7	X86071-P04-11	X86071	1798.5	1	17	GL3-L001	752X1765 (GLASS)	1	
6	X86071-P02-04	X86071	791.5	1	16	C747-002	C747	28.5	2
5	C747-001	C747	28.5	2	15	X86071-P02R-04	X86071	791.5	1
4	X86072-004	X86072	1808.5	1	14	X86142-P01-03	X86142	1799.5	1
3	X86072-003	X86072	1808.5	1	13	B2968-001	B2968	287	1
2	X86072-008-02	X86072	794.5	1	12	X86150-006	X86150	341	2
1	X86072-001-06	X86072	794.5	1	11	X86150-008-02	X86150	549	1
序号	加工图编号	材料名称	长度	支/幅	序号	加工图编号	材料名称	长度	支/幅



 美特鋁質有限公司 MIDI Aluminium Fabricator Ltd.						工程號	J857	類別		物料號	M1			
						地盘	啟德6552	制圖	李傳鵬	2022-02-11	圖號	AW-C03		
修改	A	B	C	採用工廠	✓	地盘		图纸名称	生窗组装图	復核	練松文	2022-02-13	數量	-
日期	03.18	04.06	05.12	材料颜色	-			材料	-	批准	林仁安	2022-02-15	單件重量	- (KG)

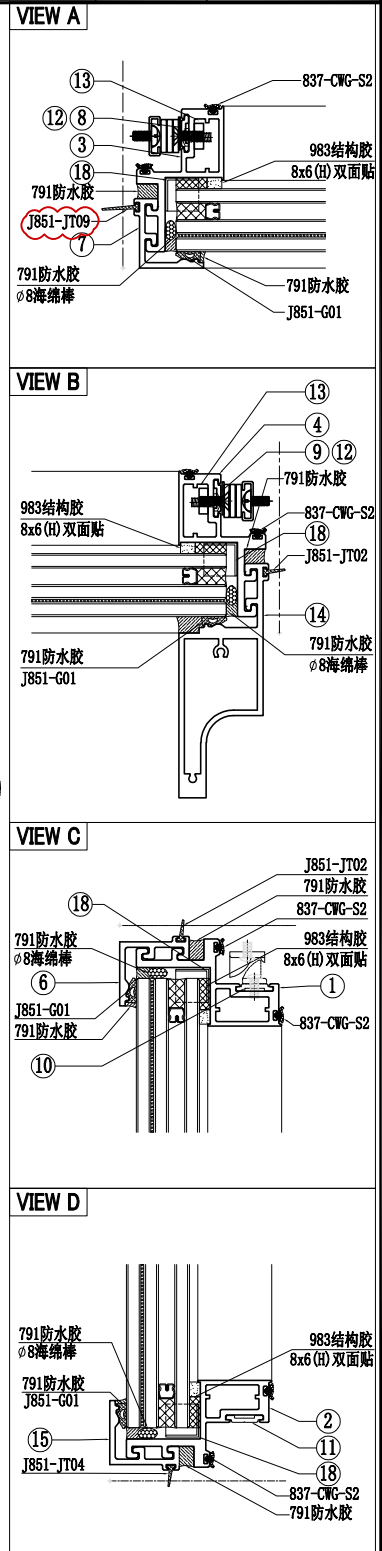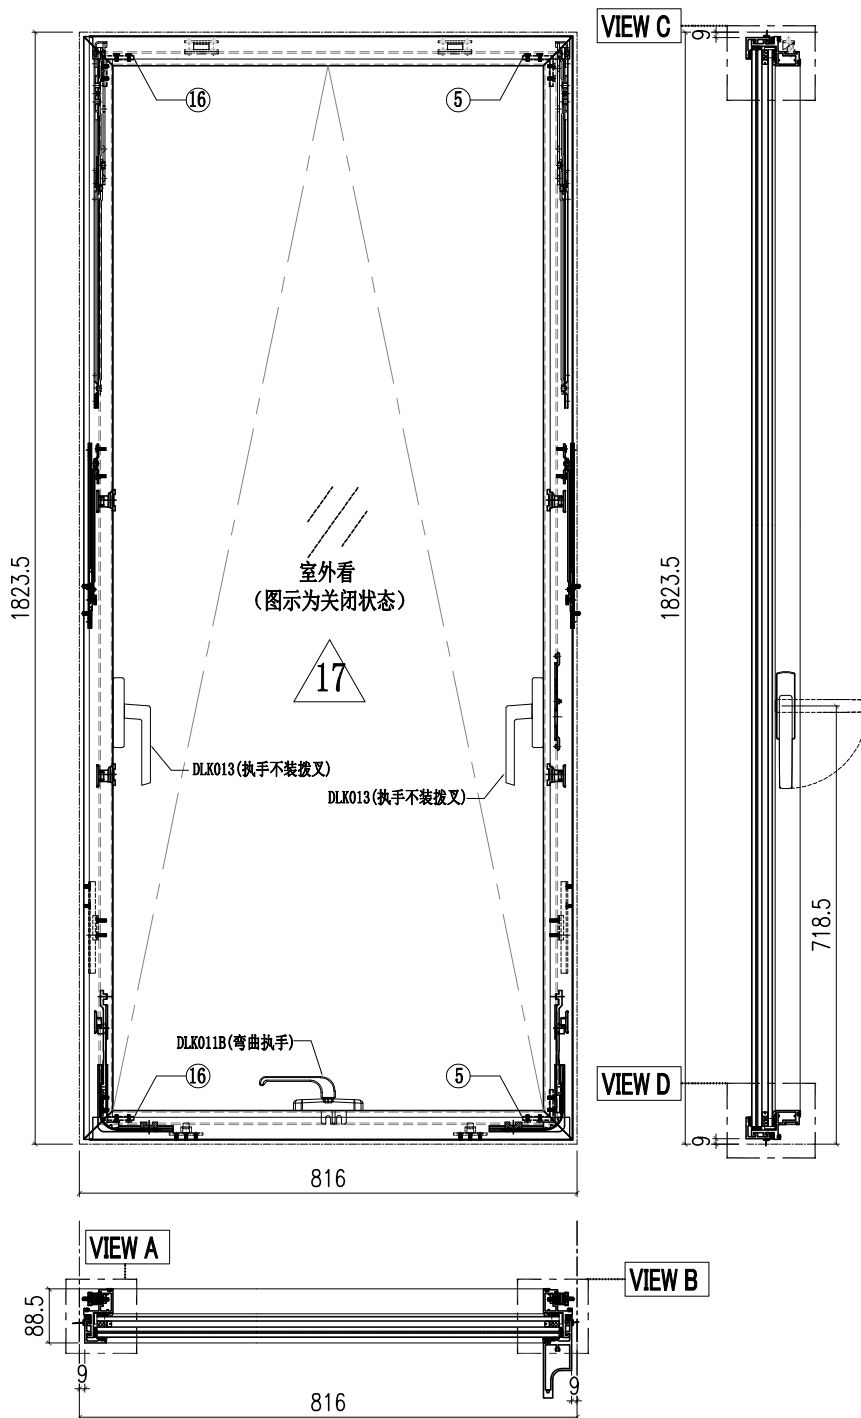

10	X86150-001	X86150	55	2	20	B2968-002	B2968	287	1
9	X86150-004A	X86150	1021	1					
8	X86150-003A	X86150	1105	1	18	PT-BM-P65	1mm THK. ALUM. PLATE	4	
7	X86071-P04-11	X86071	1798.5	1	17	GL3-L028	758X1765 (GLASS)	1	
6	X86071-P02-07	X86071	798	1	16	C747-002	C747	28.5	2
5	C747-001	C747	28.5	2	15	X86071-P02R-07	X86071	798	1
4	X86072-004	X86072	1808.5	1	14	X86142-P01-03	X86142	1799.5	1
3	X86072-003	X86072	1808.5	1	13	B2968-001	B2968	287	1
2	X86072-008-01	X86072	801	1	12	X86150-006	X86150	341	2
1	X86072-001-03	X86072	801	1	11	X86150-008-01	X86150	555.5	1
序号	加工图编号	材料名称	长度	支/幅	序号	加工图编号	材料名称	长度	支/幅


美特鋁質有限公司 MIDI Aluminium Fabricator Ltd.							工程號	J857	類別		物料號	M1		
							地盘	啟德6552	制圖	李传鹏	2022-02-11	圖號	X86150-008	
修改	A	B	C	採用	工廠	✓	地盘	图纸名称	铝料加工图	復核	練松文	2022-02-13	數量	-
日期	03.18	04.06	05.20	材料	颜色	AL2: ECK3X10063S-XF1		材料	X86150	批准	林仁安	2022-02-15	單件重量	- (KG)

用原料改短（左边）

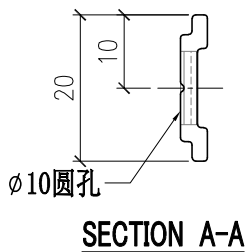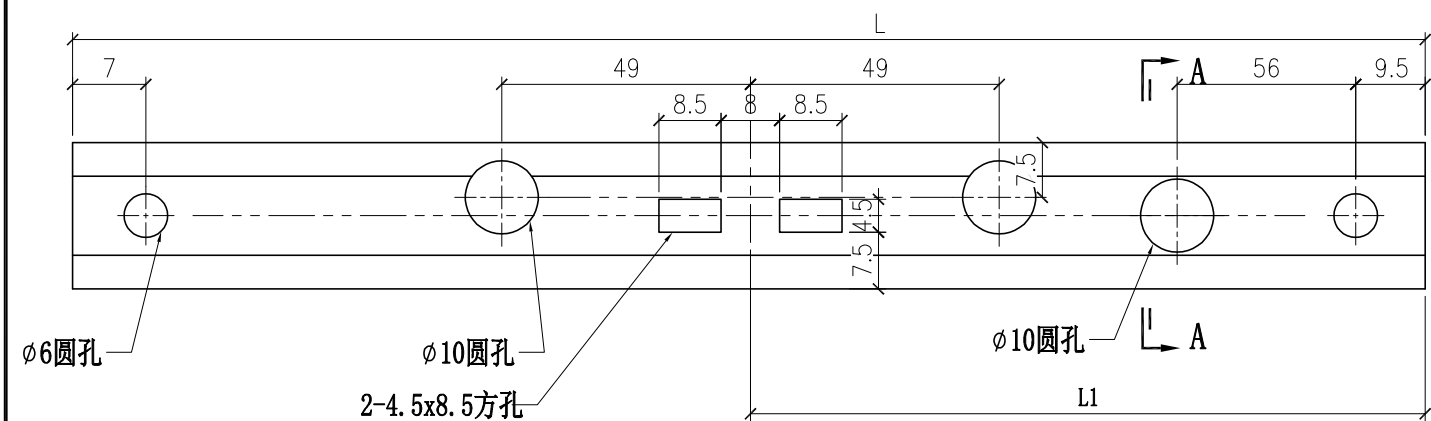


部件编号	L	L1
X86150-008-01	555.5	323.5
X86150-008-02	549	320

 美特鋁質有限公司 MIDI Aluminium Fabricator Ltd.				工程號	J857	類別		物料號	M1				
修改	A	B		採用工廠	✓	地盤		制圖	李传鹏	2022-02-11	圖號	X86150-003a	
日期	03.18	05.20		材料颜色	AL2:ECK3X10063S-XF1		图纸名称	铝料加工图	復核	練松文	2022-02-13	數量	-
							材料	X86150	批准	林仁安	2022-02-15	單件重量	- (KG)

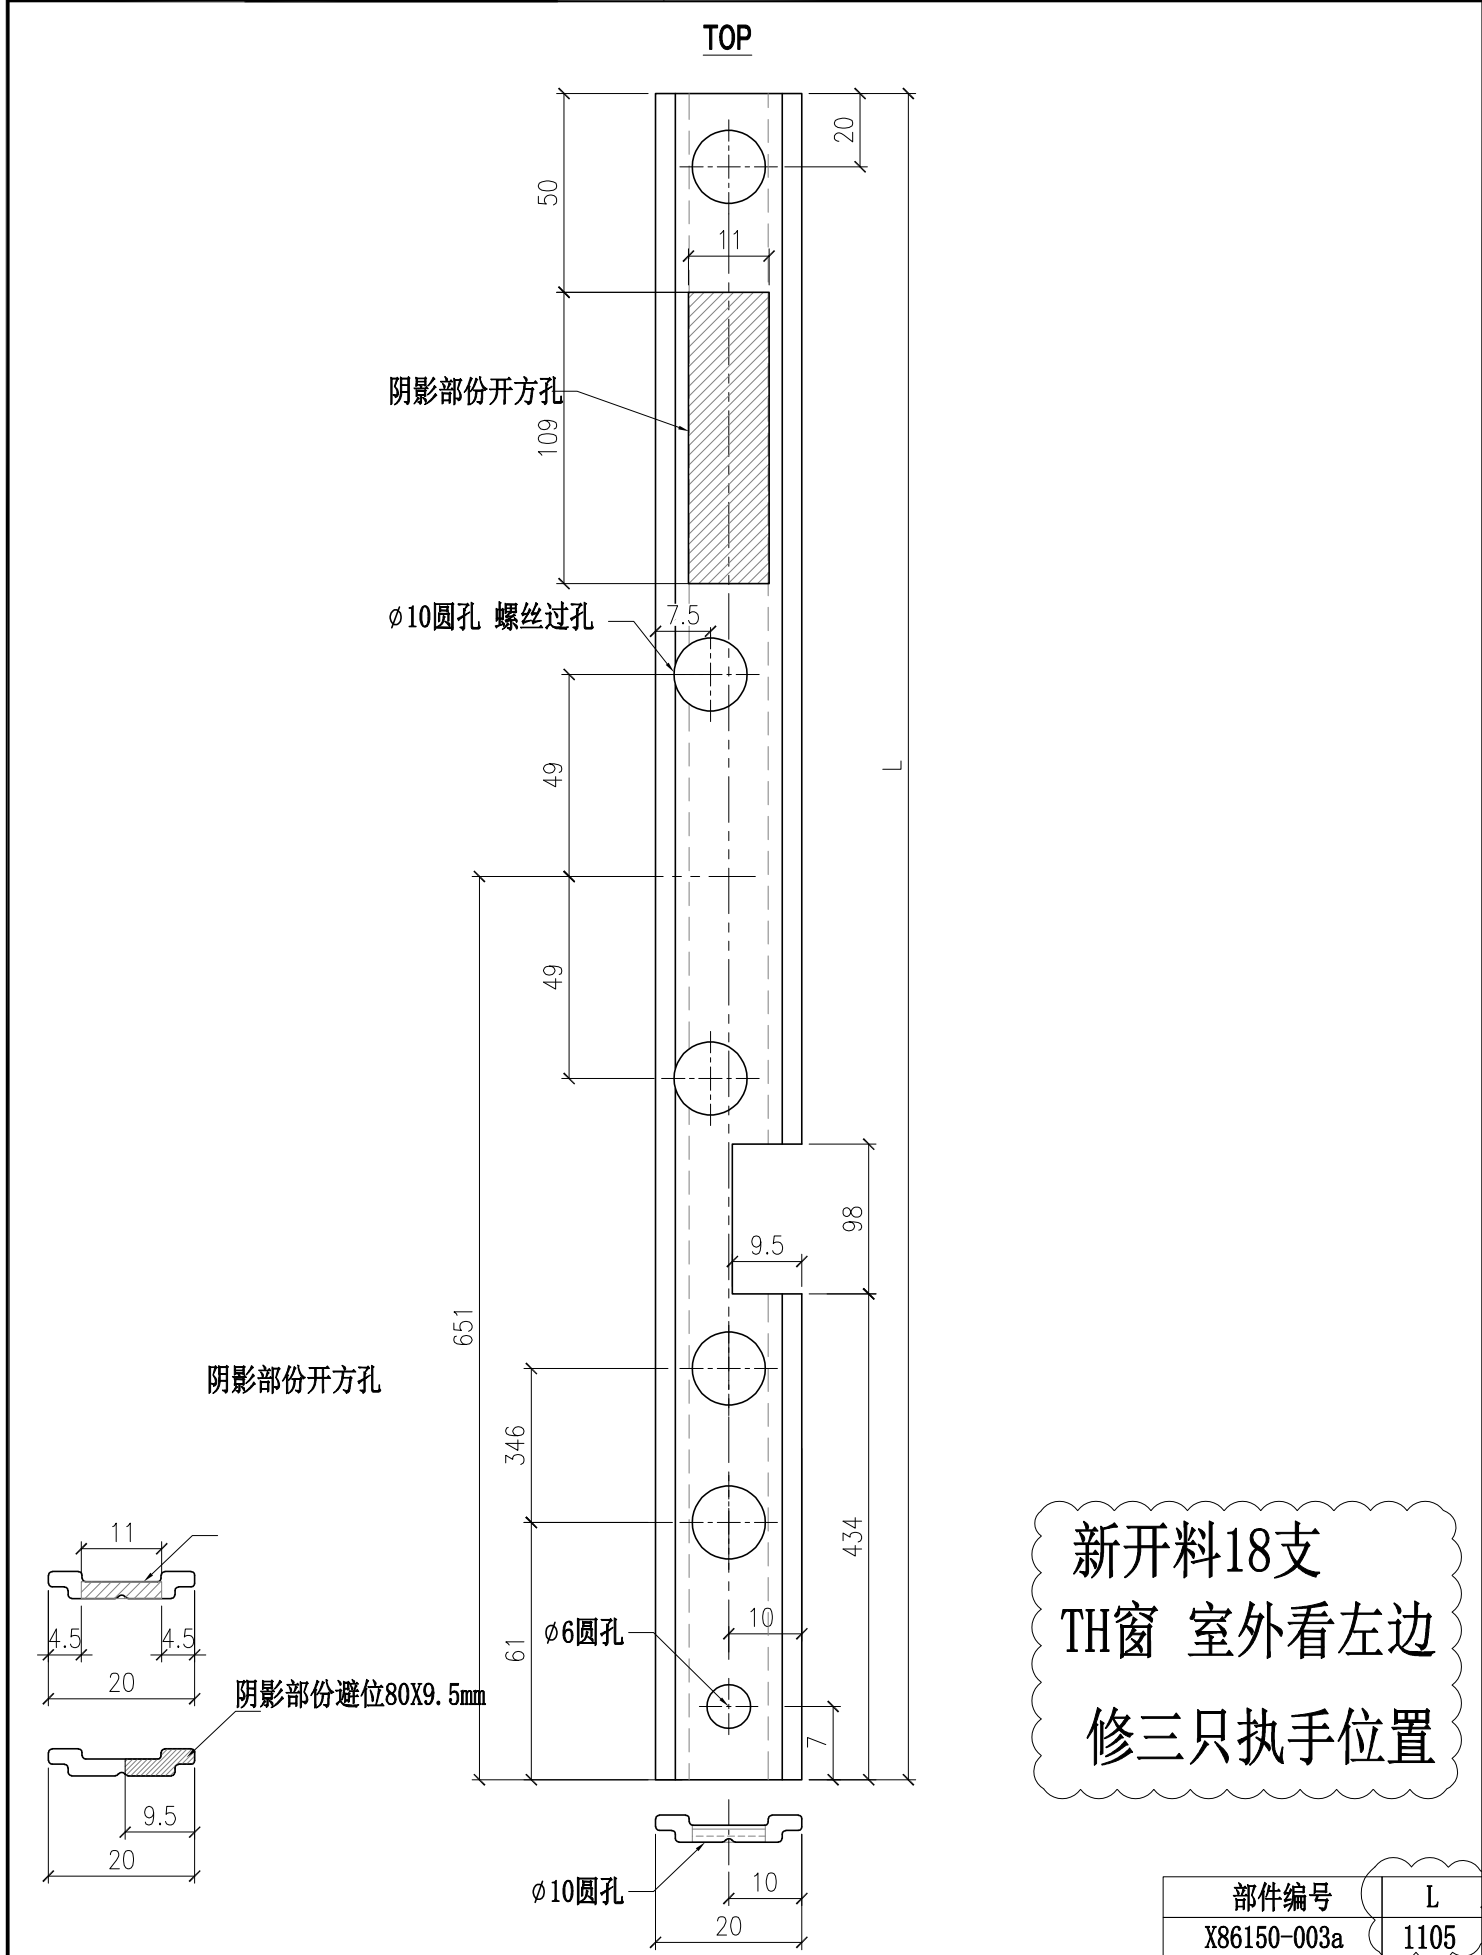

部件编号	L
X86150-003a	1105



 美特鋁質有限公司 MIDI Aluminium Fabricator Ltd.				工程號	J857	類別		物料號	M1			
修改	A	B		採用工廠	✓	地盤		制圖	李传鹏	2022-02-11	圖號	X86150-004b
日期	03.18	05.20		材料颜色	AL2:ECK3X10063S-XF1	图纸名称	铝料加工图	復核	練松文	2022-02-13	數量	-
						材料	X86150	批准	林仁安	2022-02-15	單件重量	- (KG)

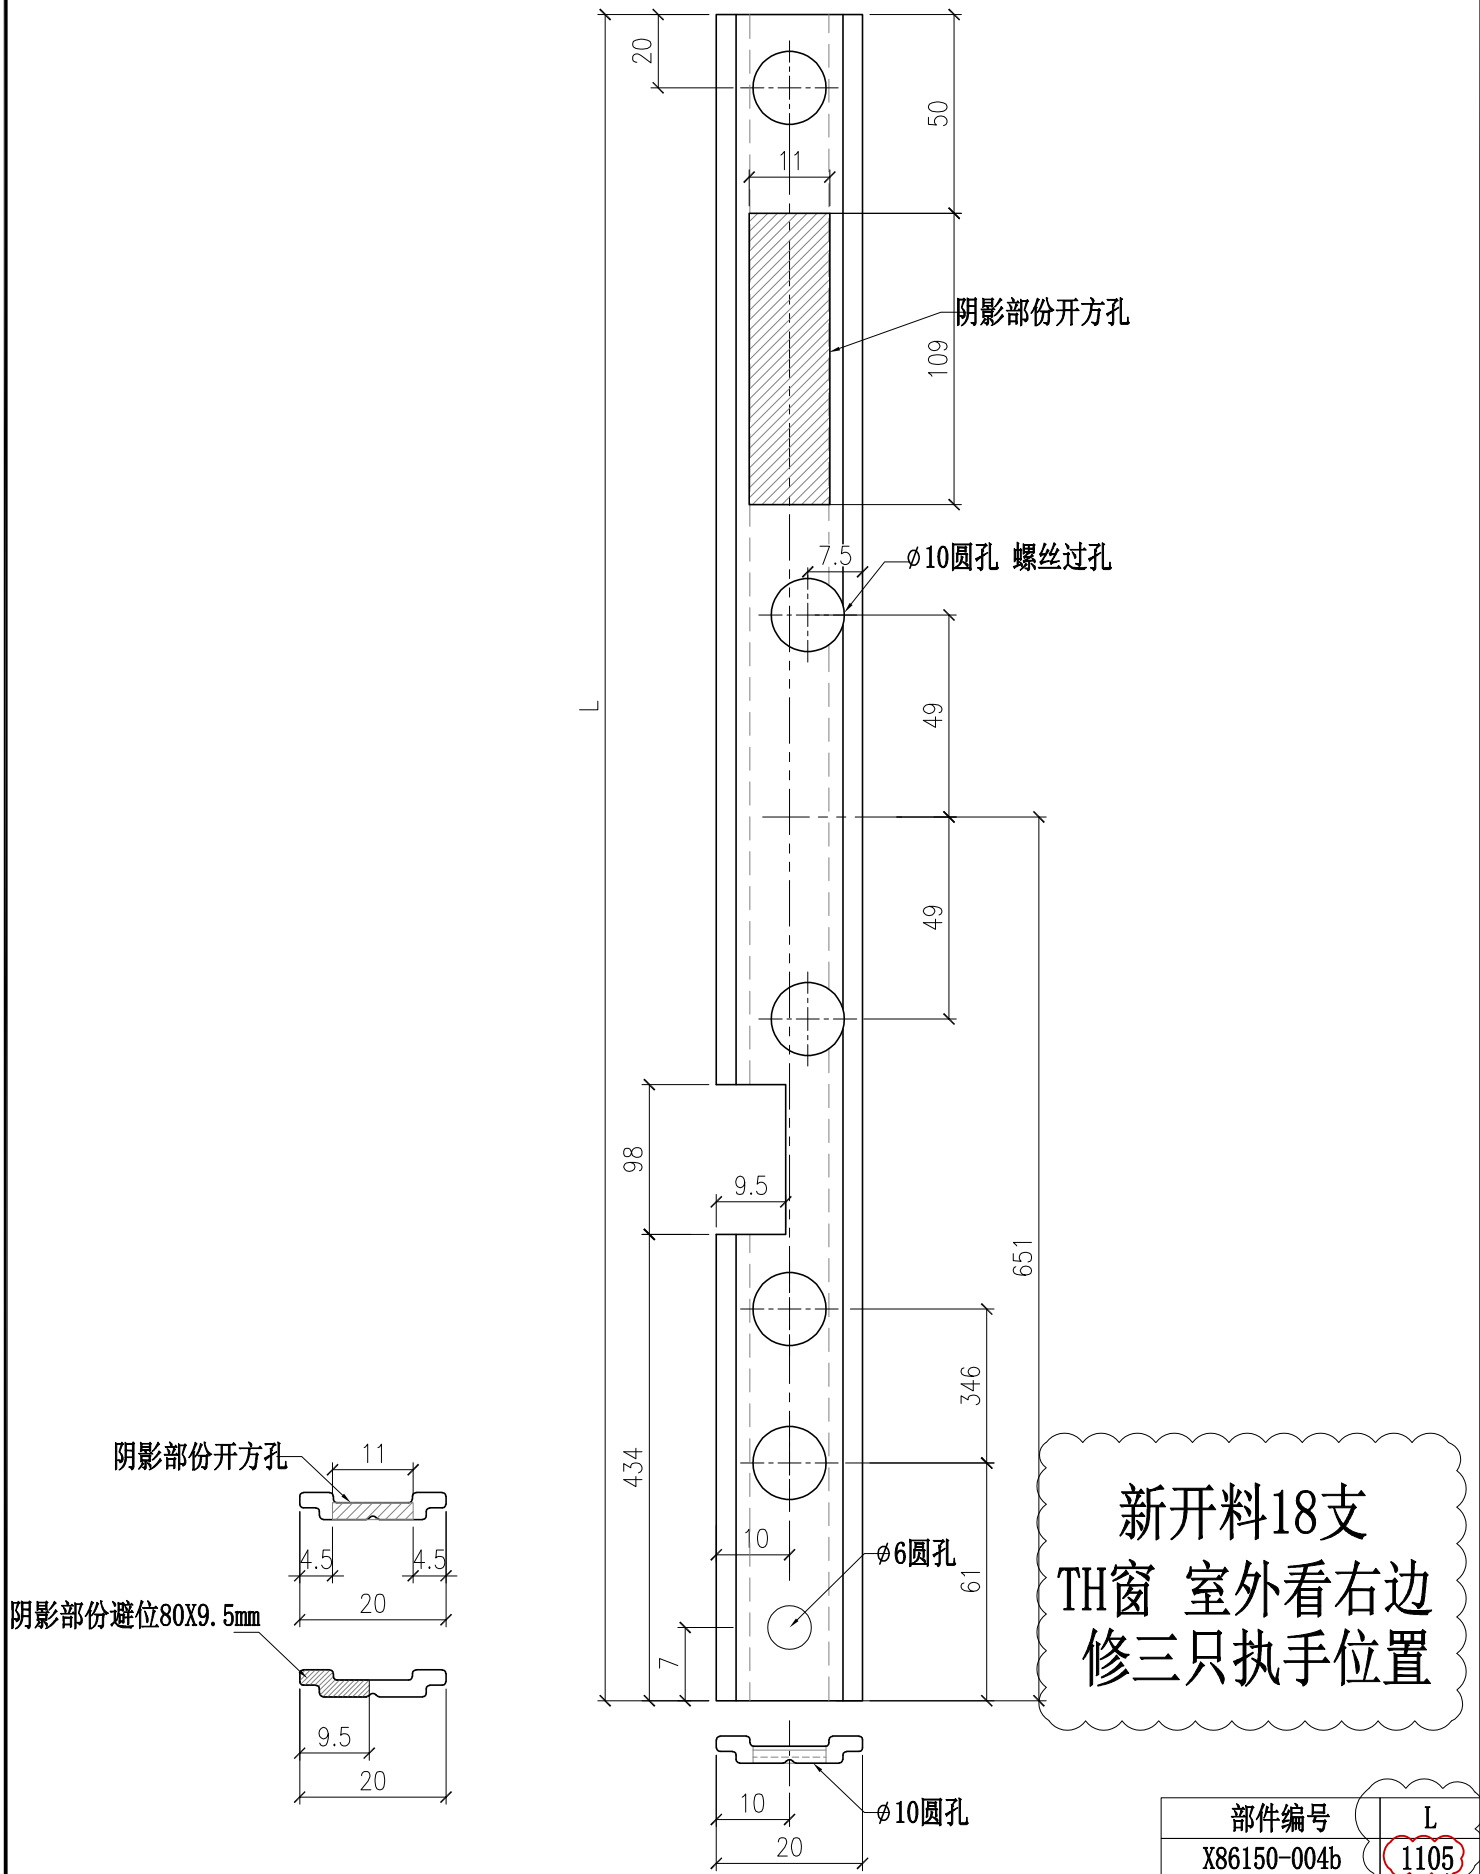

部件编号	L
X86150-004b	1105

 美特鋁質有限公司 MIDI Aluminium Fabricator Ltd.								工程號	J857	類別		物料號	-		
								地盘	啟德6552	制圖	陈梓豪	20220211	圖號	N614-P04	
修改	A			採用	工廠	✓	地盘	-	图纸名称	收边铝角	復核	練松文	20220213	數量	-
日期	03.16			材料	颜色	MILL			材料	N614	批准	林仁安	20220215	單件重量	- (KG)


数量：218

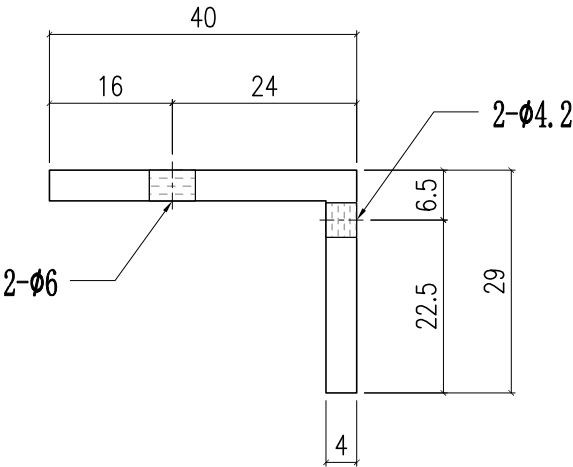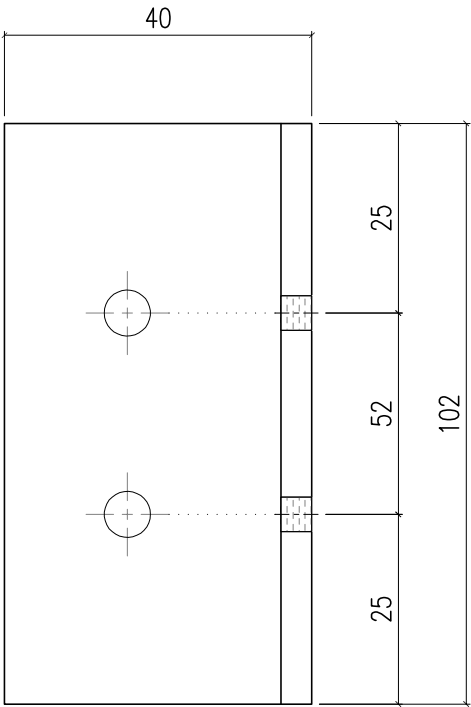


底部用

 美特鋁質有限公司 MIDI Aluminium Fabricator Ltd.							工程號	J857	類別		物料號	-			
修改	A		採用	工廠	✓	地盤	-	圖紙名稱	收边铝角	制圖	陈梓豪	20220211	圖號	N614-P05	
日期	03.16		材料	颜色	MILL			材料	N614	復核	練松文	20220213	數量	-	
										批准	林仁安	20220215	單件重量	- (KG)	

数量：122

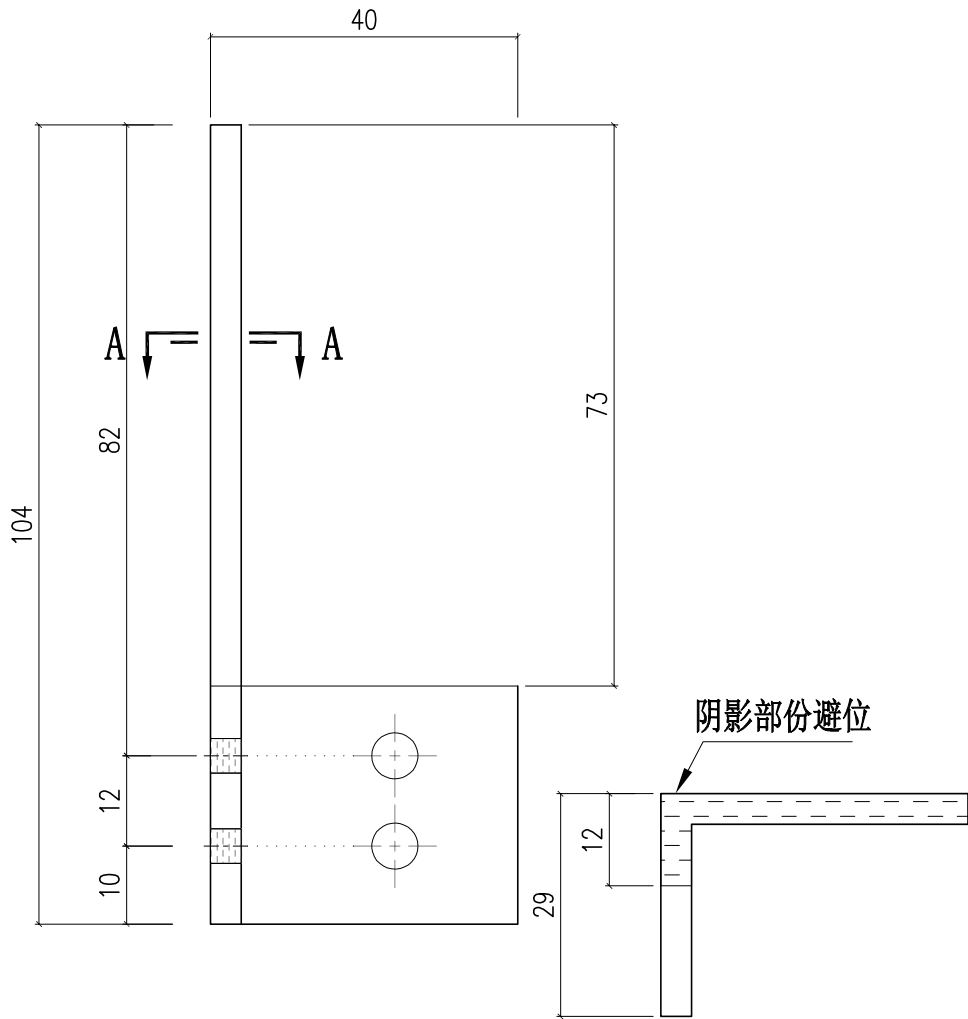


SECTION A-A

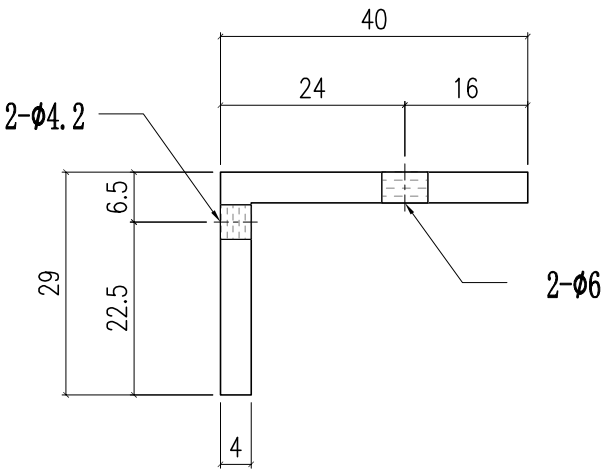


顶部用

 美特鋁質有限公司 MIDI Aluminium Fabricator Ltd.							工程號	J857	類別		物料號	-			
修改	A		採用	工廠	✓	地盤	-	圖紙名稱	收边铝角	制圖	陈梓豪	20220211	圖號	N614-P06	
日期	03.16		材料顏色	MILL				材料	N614	復核	練松文	20220213	數量	-	
										批准	林仁安	20220215	單件重量	- (KG)	

数量：96

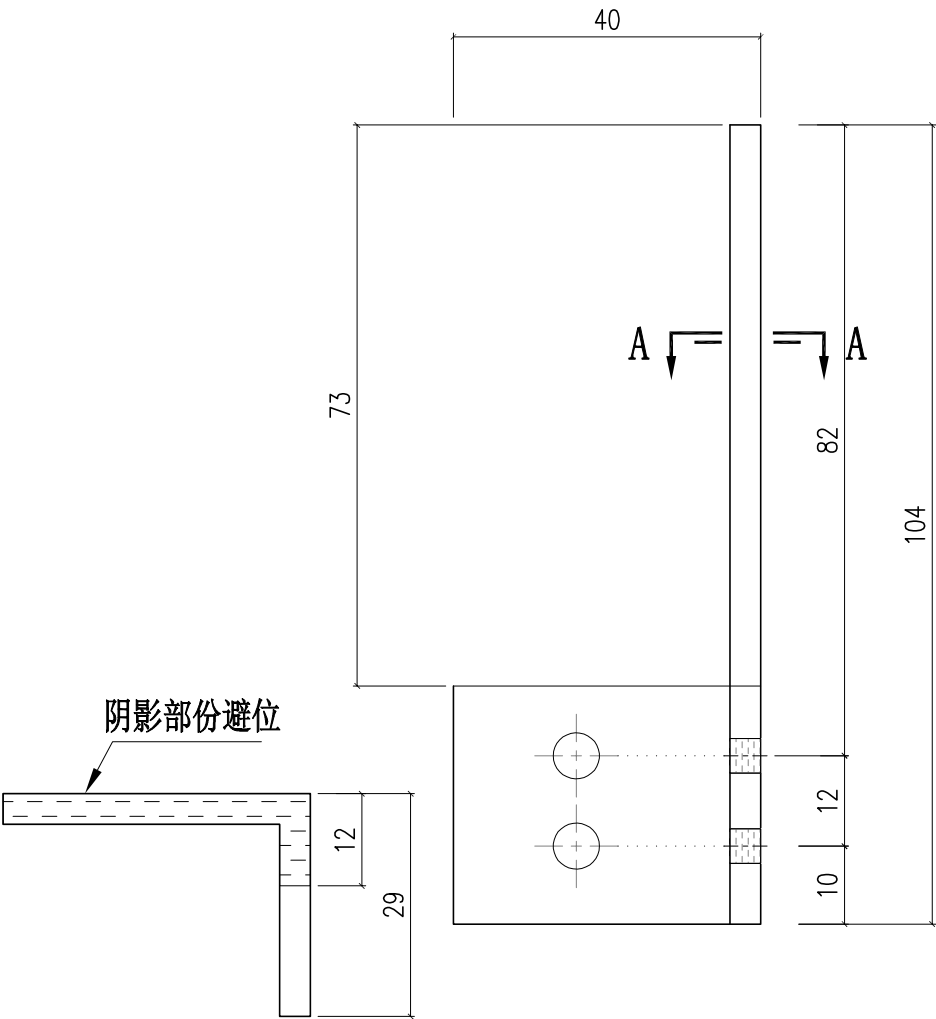



SECTION A-A

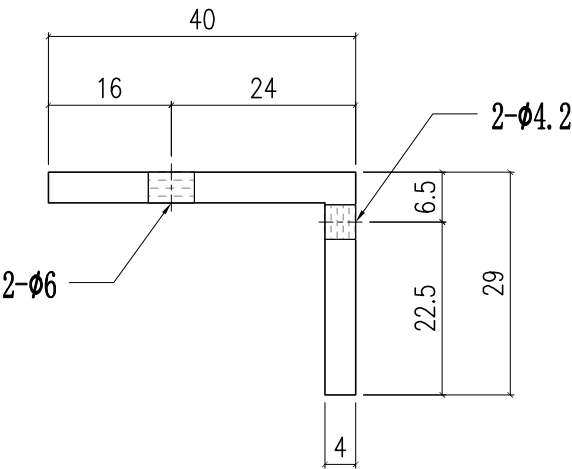

顶部用

 美特鋁質有限公司 MIDI Aluminium Fabricator Ltd.					工程號	J857	類別		物料號	M1		
					地盘	啟德6552	制圖	李传鹏	2022-02-11	圖號	X86150-007	
修改	A	B		採用工廠	✓	地盤		復核	練松文	2022-02-13	數量	-
日期	04.06	05.20		材料颜色	AL2:ECK3X10063S-XF1	材料	X86150	批准	林仁安	2022-02-15	單件重量	- (KG)

用原料改短（右边）

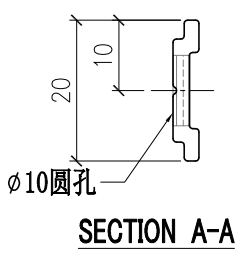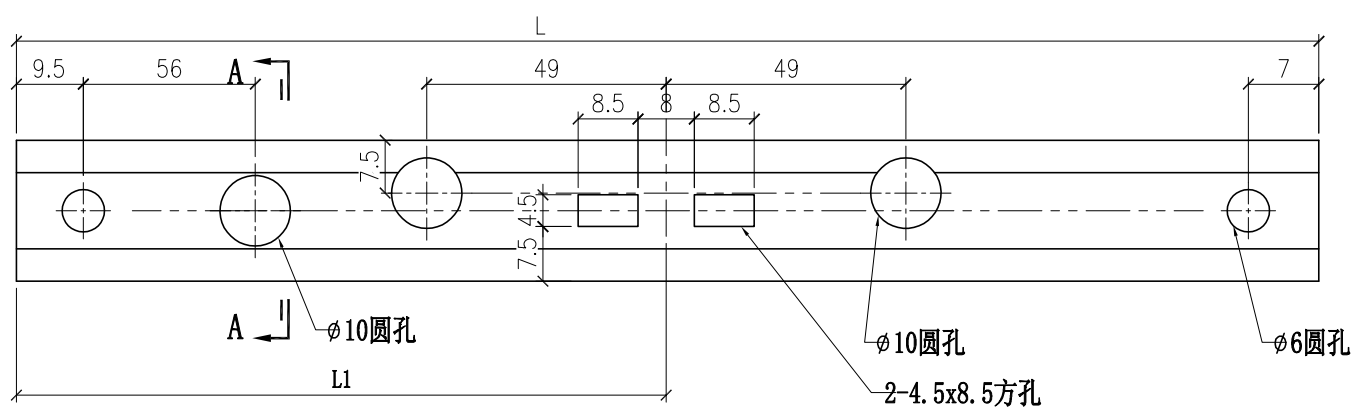

部件编号	L	L1
X86150-007-01	555.5	323.5
X86150-007-02	549	320
X86150-007-03	582	336.5