



工程指示 / 要求簡箋 ENGINEER INSTRUCTIONS(E.I.)

| | | | |
|---------|-------------------------------|-------|------------|
| 工程指示編號: | EI- 4633 | 修改版本: | F |
| 工程編號: | HK- 033P/22 J 857 | 工程名稱: | 啟德6552 |
| 收件人: | 生統 | 發件人: | Nero HO |
| 工程項目: | 幕牆單元件 - 廠用鋁料加工圖(第一批)(續EI4384) | 日期: | 24/05/2022 |

| | | |
|---------------------------------|--|------------------------------------|
| <input type="checkbox"/> 原合約工程包 | <input type="checkbox"/> 原合約工程加 / 減脹 QT- | <input type="checkbox"/> 新工程報價 QT- |
|---------------------------------|--|------------------------------------|

| | |
|----------------|-----------|
| 信件批核號碼/圖紙參考編號: | 批核模具圖紙編號: |
| 客戶指示附件: | 管理內部批簽署: |

| | | |
|------------------------------------|-------------------------------------|-------------------------------|
| <input type="checkbox"/> 初步鋁料 B.M. | <input type="checkbox"/> 加工拆圖, 然後生產 | <input type="checkbox"/> 尺寸表 |
| <input type="checkbox"/> 正式鋁料 B.M. | <input type="checkbox"/> 技術上資料/指示 | <input type="checkbox"/> 報價 |
| <input type="checkbox"/> 配件 B.M. | <input type="checkbox"/> 樣辦或貨品說明書 | <input type="checkbox"/> 分判合約 |
| <input type="checkbox"/> 其他: | | |

內容:

附圖中雲內位置的L座單元件放行, 可以開料及加工生產。

其餘非雲內單元件則繼續暫停。


完成上列要求日期:

國內


| | | | | | |
|---|---|---|---|--------------------------------|------------------------------|
| <input type="checkbox"/> 生產技術總監 | <input type="checkbox"/> 連附件 | <input type="checkbox"/> 技術部 | <input type="checkbox"/> 連附件 | <input type="checkbox"/> 生產部 | <input type="checkbox"/> 連附件 |
| <input type="checkbox"/> 採購部 | <input type="checkbox"/> 連附件 | <input checked="" type="checkbox"/> 生產統籌部 | <input checked="" type="checkbox"/> 連附件 | <input type="checkbox"/> 報關組 | <input type="checkbox"/> 連附件 |
| <input type="checkbox"/> 質檢部 | <input type="checkbox"/> 連附件 | <input type="checkbox"/> 會計部 | <input type="checkbox"/> 連附件 | <input type="checkbox"/> 機械設計部 | <input type="checkbox"/> 連附件 |
| <input checked="" type="checkbox"/> 香港辦 | <input checked="" type="checkbox"/> 連附件 | <input type="checkbox"/> 其他: | | | |

| *發件人簽署: | <i>Nero HO</i> | *組別成員批核簽署: | <i>[Signature]</i> |
| 傳遞編號: | HK- 033P/22 | 項目經理簽署: | |
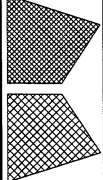
| | | | | | |
|--|--------------|--------------------|----------------|-----------------------|-----------|
|  美特鋁質有限公司 MIDI Aluminum Fabricator Ltd. | | 工程號 J857 | 類別 制圖 | 物料號 20220211 | 圖號 - |
| 修改日期 / / | 採用工廠 MILL | 地盤 ✓ | 圖紙名稱 單元体派位图 | 制圖 李傳鵬 20220211 | 數量 - |
| 材料顏色 MILL | 地盤 ✓ | 材料 - | 單元体派位图 | 復核 林仁安 20220215 | 單件重量 - |
| (KG) | | | | | |

第1~5批单元体派位图

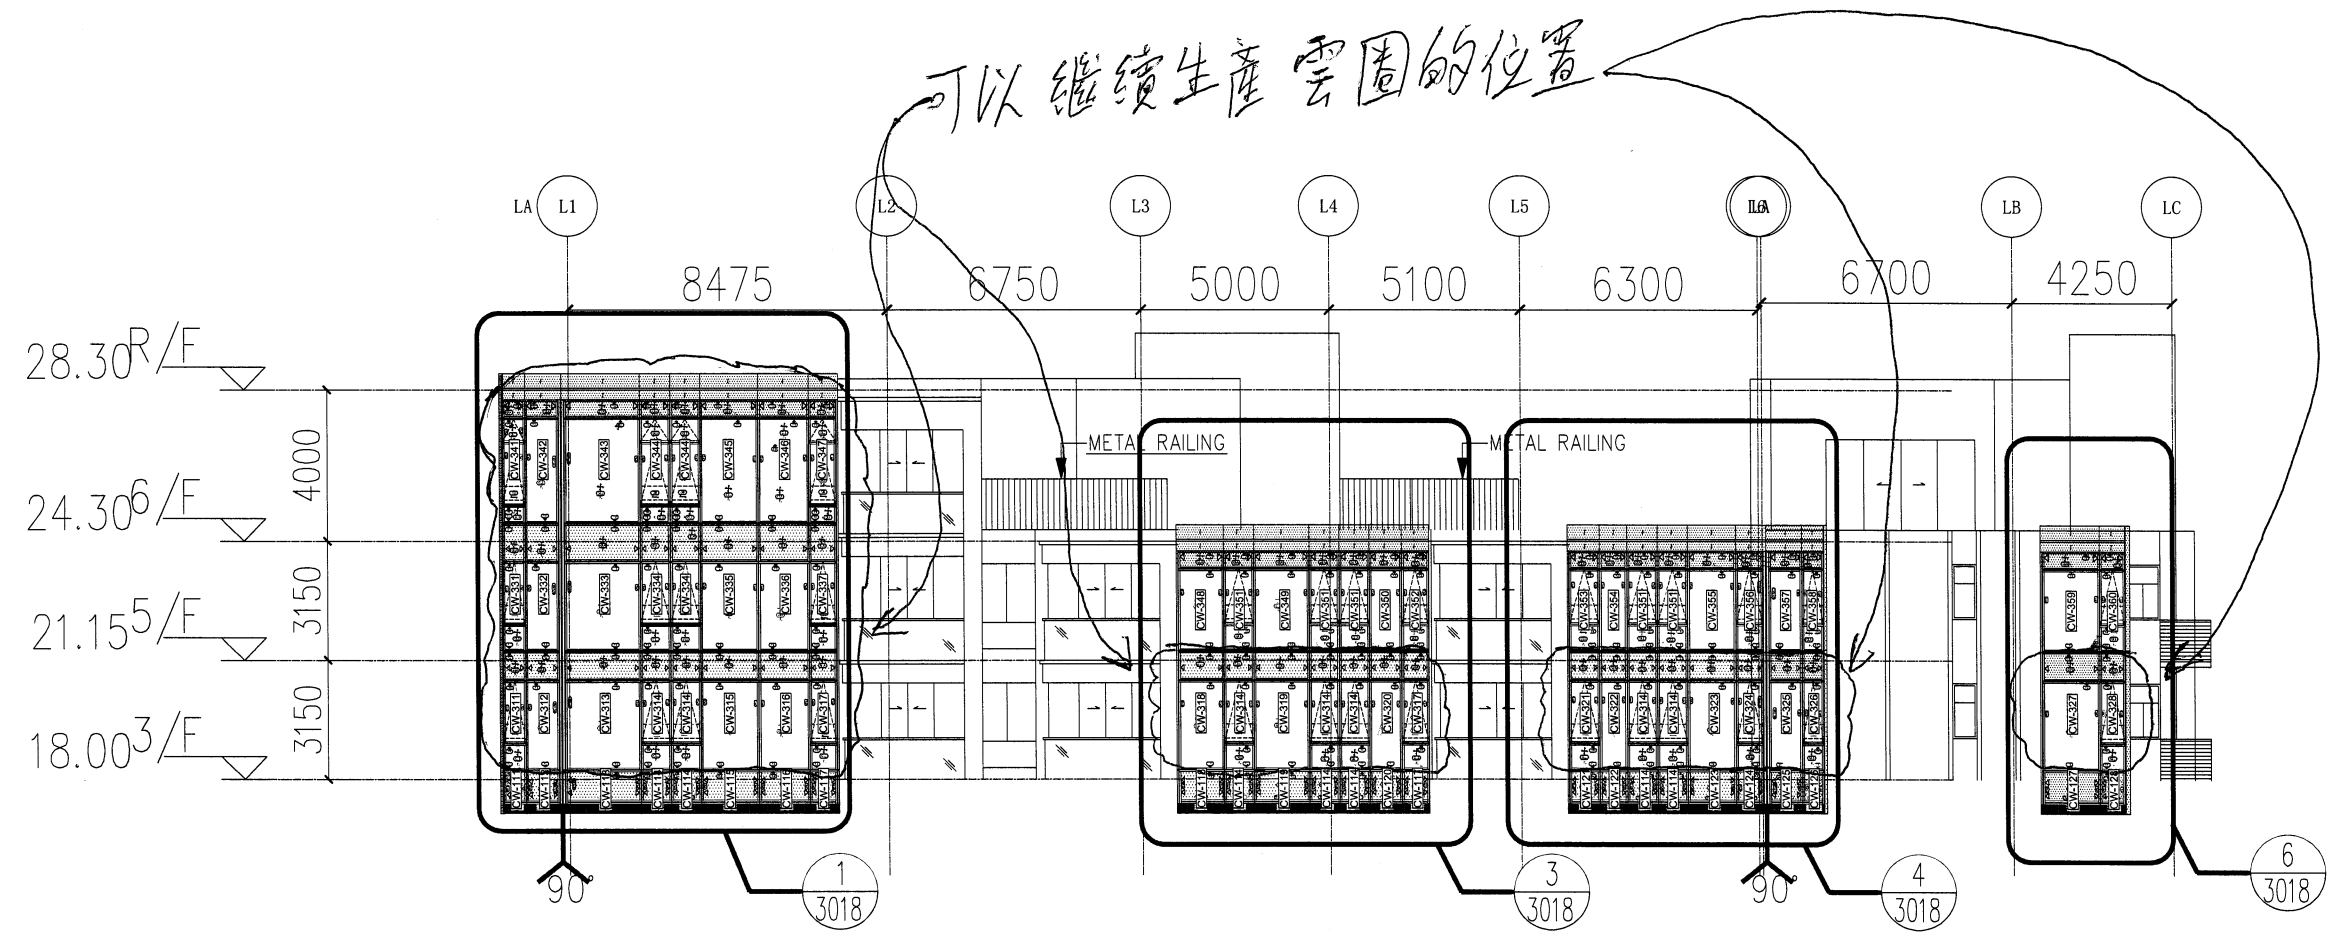

05 TOWER L-ELEVATION
2003 SCALE 1:250.00000

