



工程指示 / 要求簡箋 ENGINEER INSTRUCTIONS(E.I.)

工程指示編號:	EI- 4633	修改版本:	Q
工程編號:	HK- 1030 / 22 J 857	工程名稱:	啟德6552
收件人:	生統	發件人:	Nero HO
工程項目:	幕牆單元件 - 廠用鋁料加工圖(續EI4384)	日期:	24/06/2022

<input type="checkbox"/> 原合約工程包	<input type="checkbox"/> 原合約工程加 / 減脹 QT-	<input type="checkbox"/> 新工程報價 QT-
---------------------------------	--	------------------------------------

信件批核號碼/圖紙參考編號:	批核模具圖紙編號:
客戶指示附件:	管理內部批簽署:

<input type="checkbox"/> 初步鋁料 B.M.	<input checked="" type="checkbox"/> 加工拆圖, 然後生產	<input type="checkbox"/> 尺寸表
<input type="checkbox"/> 正式鋁料 B.M.	<input checked="" type="checkbox"/> 技術上資料 / 指示	<input type="checkbox"/> 報價
<input type="checkbox"/> 配件 B.M.	<input type="checkbox"/> 樣辦或貨品說明書	<input type="checkbox"/> 分判合約
<input type="checkbox"/> 其他:		

內容:

加工圖修改, 企料取消收邊孔及安裝Z字收邊料做法請按附頁示意圖。

完成上列要求日期:

國內

<input type="checkbox"/> 生產技術總監	<input type="checkbox"/> 連附件	<input type="checkbox"/> 技術部	<input type="checkbox"/> 連附件	<input type="checkbox"/> 生產部	<input type="checkbox"/> 連附件
<input type="checkbox"/> 採購部	<input type="checkbox"/> 連附件	<input checked="" type="checkbox"/> 生產統籌部	<input checked="" type="checkbox"/> 連附件	<input type="checkbox"/> 報關組	<input type="checkbox"/> 連附件
<input type="checkbox"/> 質檢部	<input type="checkbox"/> 連附件	<input type="checkbox"/> 會計部	<input type="checkbox"/> 連附件	<input type="checkbox"/> 機械設計部	<input type="checkbox"/> 連附件
<input checked="" type="checkbox"/> 香港辦	<input checked="" type="checkbox"/> 連附件	<input type="checkbox"/> 其他:			

<input type="checkbox"/> 行政部	<input type="checkbox"/> 連附件	<input type="checkbox"/> 會計部	<input type="checkbox"/> 連附件	<input type="checkbox"/> 統籌部	<input type="checkbox"/> 連附件	<input type="checkbox"/> 工程部	<input type="checkbox"/> 連附件
<input type="checkbox"/> 採購部	<input type="checkbox"/> 連附件	<input type="checkbox"/> QS部	<input type="checkbox"/> 連附件	<input checked="" type="checkbox"/> 地盤管理	<input checked="" type="checkbox"/> 連附件	<input type="checkbox"/> 維修部	<input type="checkbox"/> 連附件

*發件人簽署:	<i>Mu</i>	*組別成員批核簽署:	<i>[Signature]</i>
傳遞編號:	HK-1030/22	項目經理簽署:	<i>[Signature]</i>

企料安装Z字限位片示意图
所以企料有此铝角均按此做法

此铝角散出地盘

原钻孔位用胶封

已安装落架的地盘更改

安装此Z字限位片


AK-01~AK-08


安装此Z字限位片

N544-P01~P08

叠在一起安装

N544-P01与AK-01配对
N544-P02与AK-02配对
N544-P03与AK-03配对
N544-P04与AK-04配对
N544-P05与AK-05配对
N544-P06与AK-06配对
N544-P07与AK-07配对
N544-P08与AK-08配对

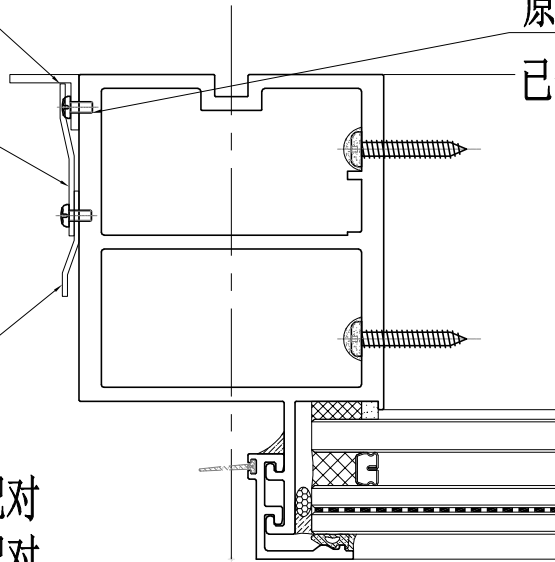


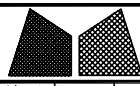


美特鋁質有限公司
MIDI Aluminium Fabricator Ltd.

工程號	J857	類別		物料號	-										
地盘	啟德6552	制圖	陈梓豪	20220211	圖號	X86055-P03									
修改	A	B	D	採用	工廠	✓	地盤	-	图纸名称	铝料加工图	復核	練松文	20220213	數量	-
日期	03.16	03.26	05.14	材料颜色	AL2: ECK3X10063S-XF1	材料	X86055	批准	林仁安	20220215	單件重量	-	(KG)		

第3页/共3页


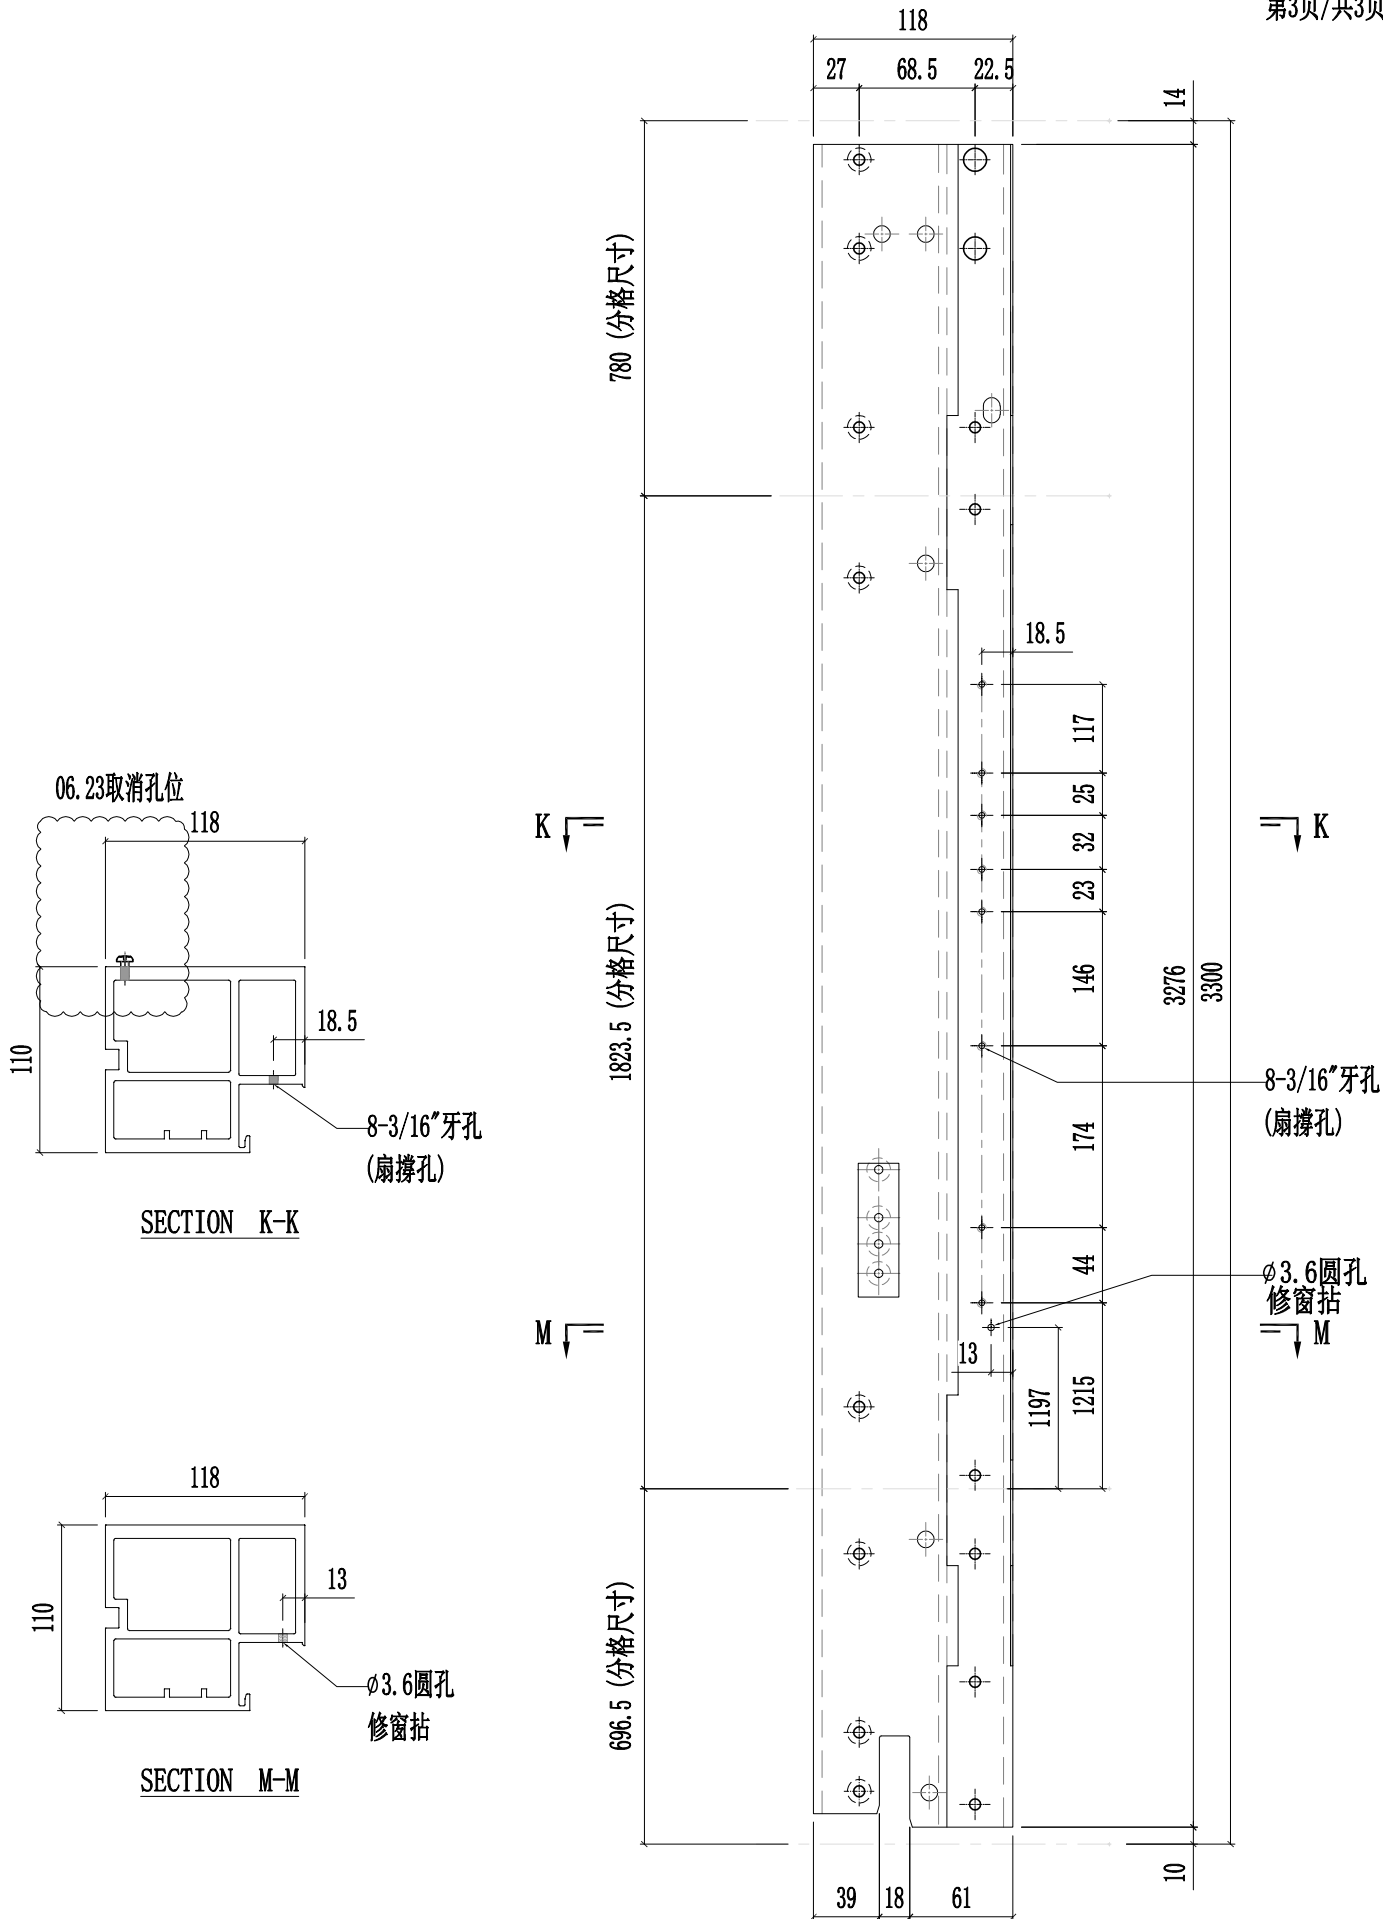


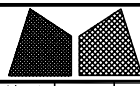


美特鋁質有限公司
MIDI Aluminium Fabricator Ltd.

工程號	J857	類別		物料號	-										
地盘	啟德6552	制圖	陈梓豪	20220211	圖號	X86055-P06									
修改	A	B	D	採用	工廠	✓	地盤	-	图纸名称	铝料加工图	復核	練松文	20220213	數量	-
日期	03.16	03.26	05.14	材料颜色	AL2:ECX3X10063S-XF1	材料	X86055	批准	林仁安	20220215	單件重量	-	(KG)		


第3页/共3页

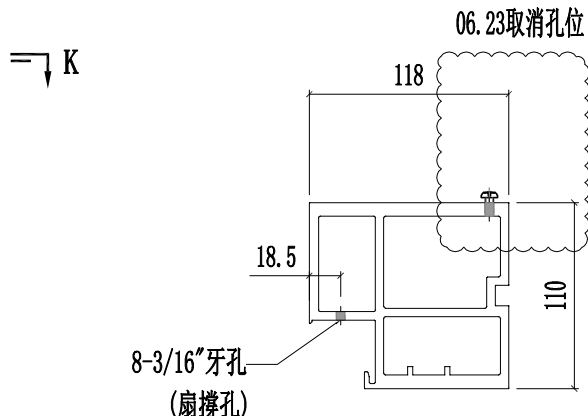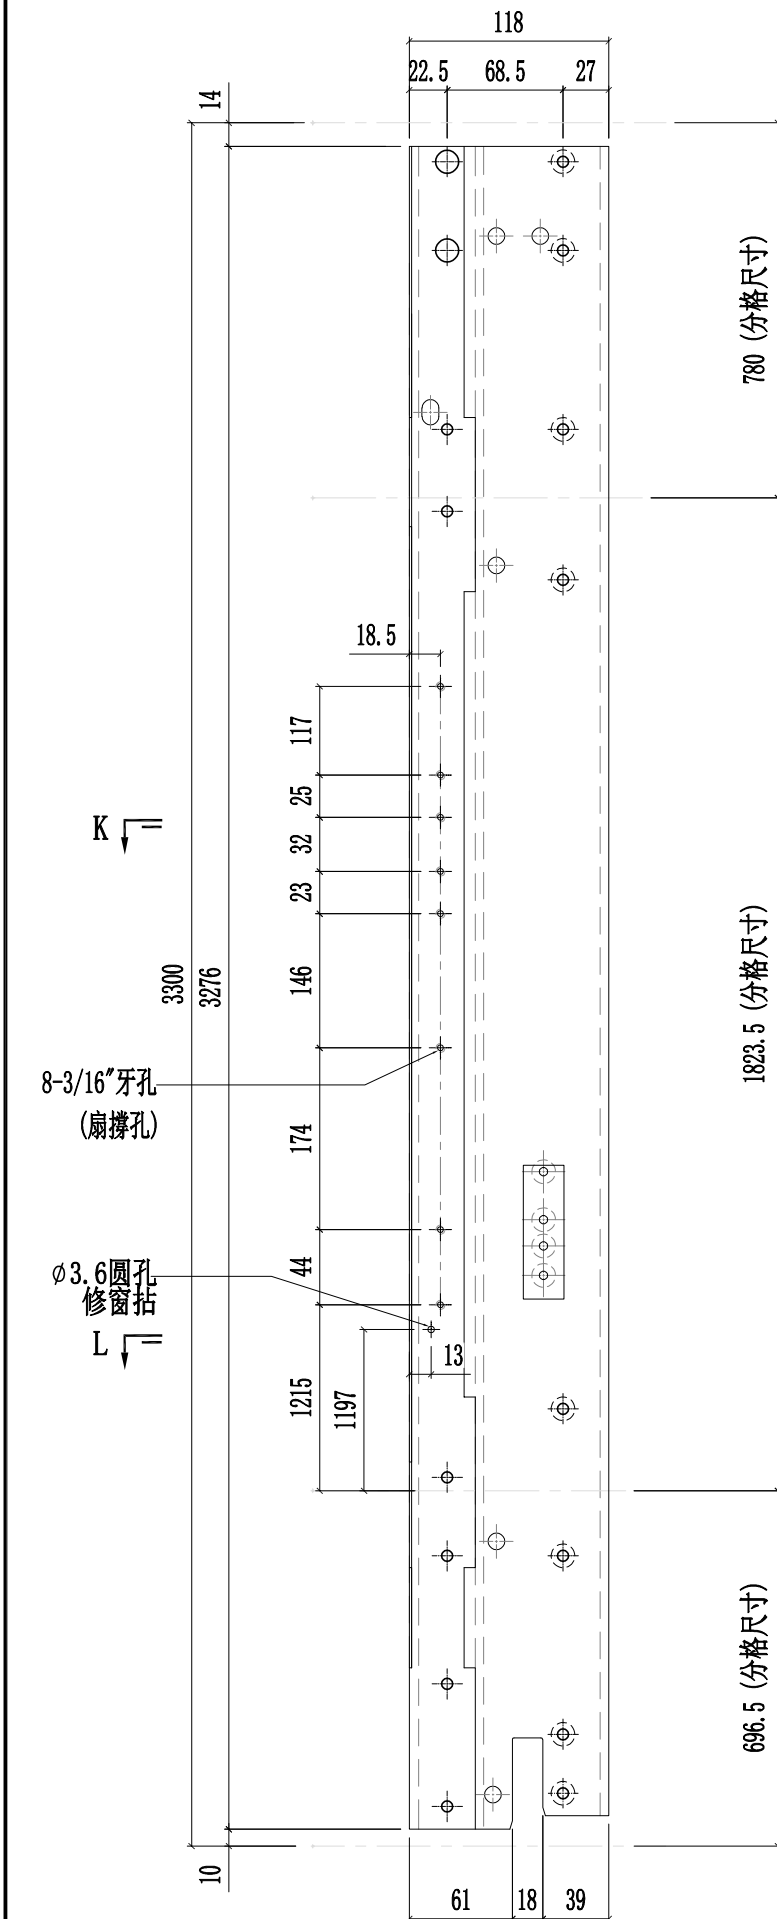

SECTION K-K

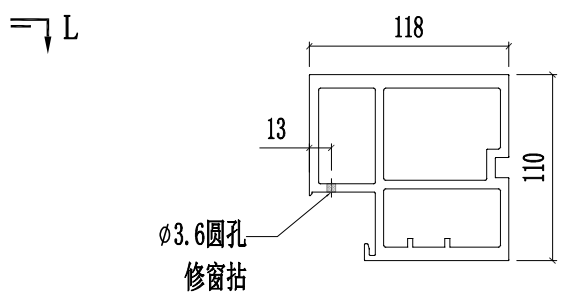


SECTION L-L

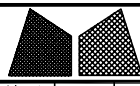


美特鋁質有限公司
MIDI Aluminium Fabricator Ltd.

工程號	J857	類別		物料號	-										
地盘	啟德6552	制圖	陈梓豪	20220211	圖號	X86055-P19									
修改	A	B	D	採用	工廠	✓	地盤	-	图纸名称	铝料加工图	復核	練松文	20220213	數量	-
日期	03.16	04.12	05.14	材料颜色	AL2:ECX3X10063S-XF1	材料	X86055	批准	林仁安	20220215	單件重量	-	(KG)		

第3页/共3页


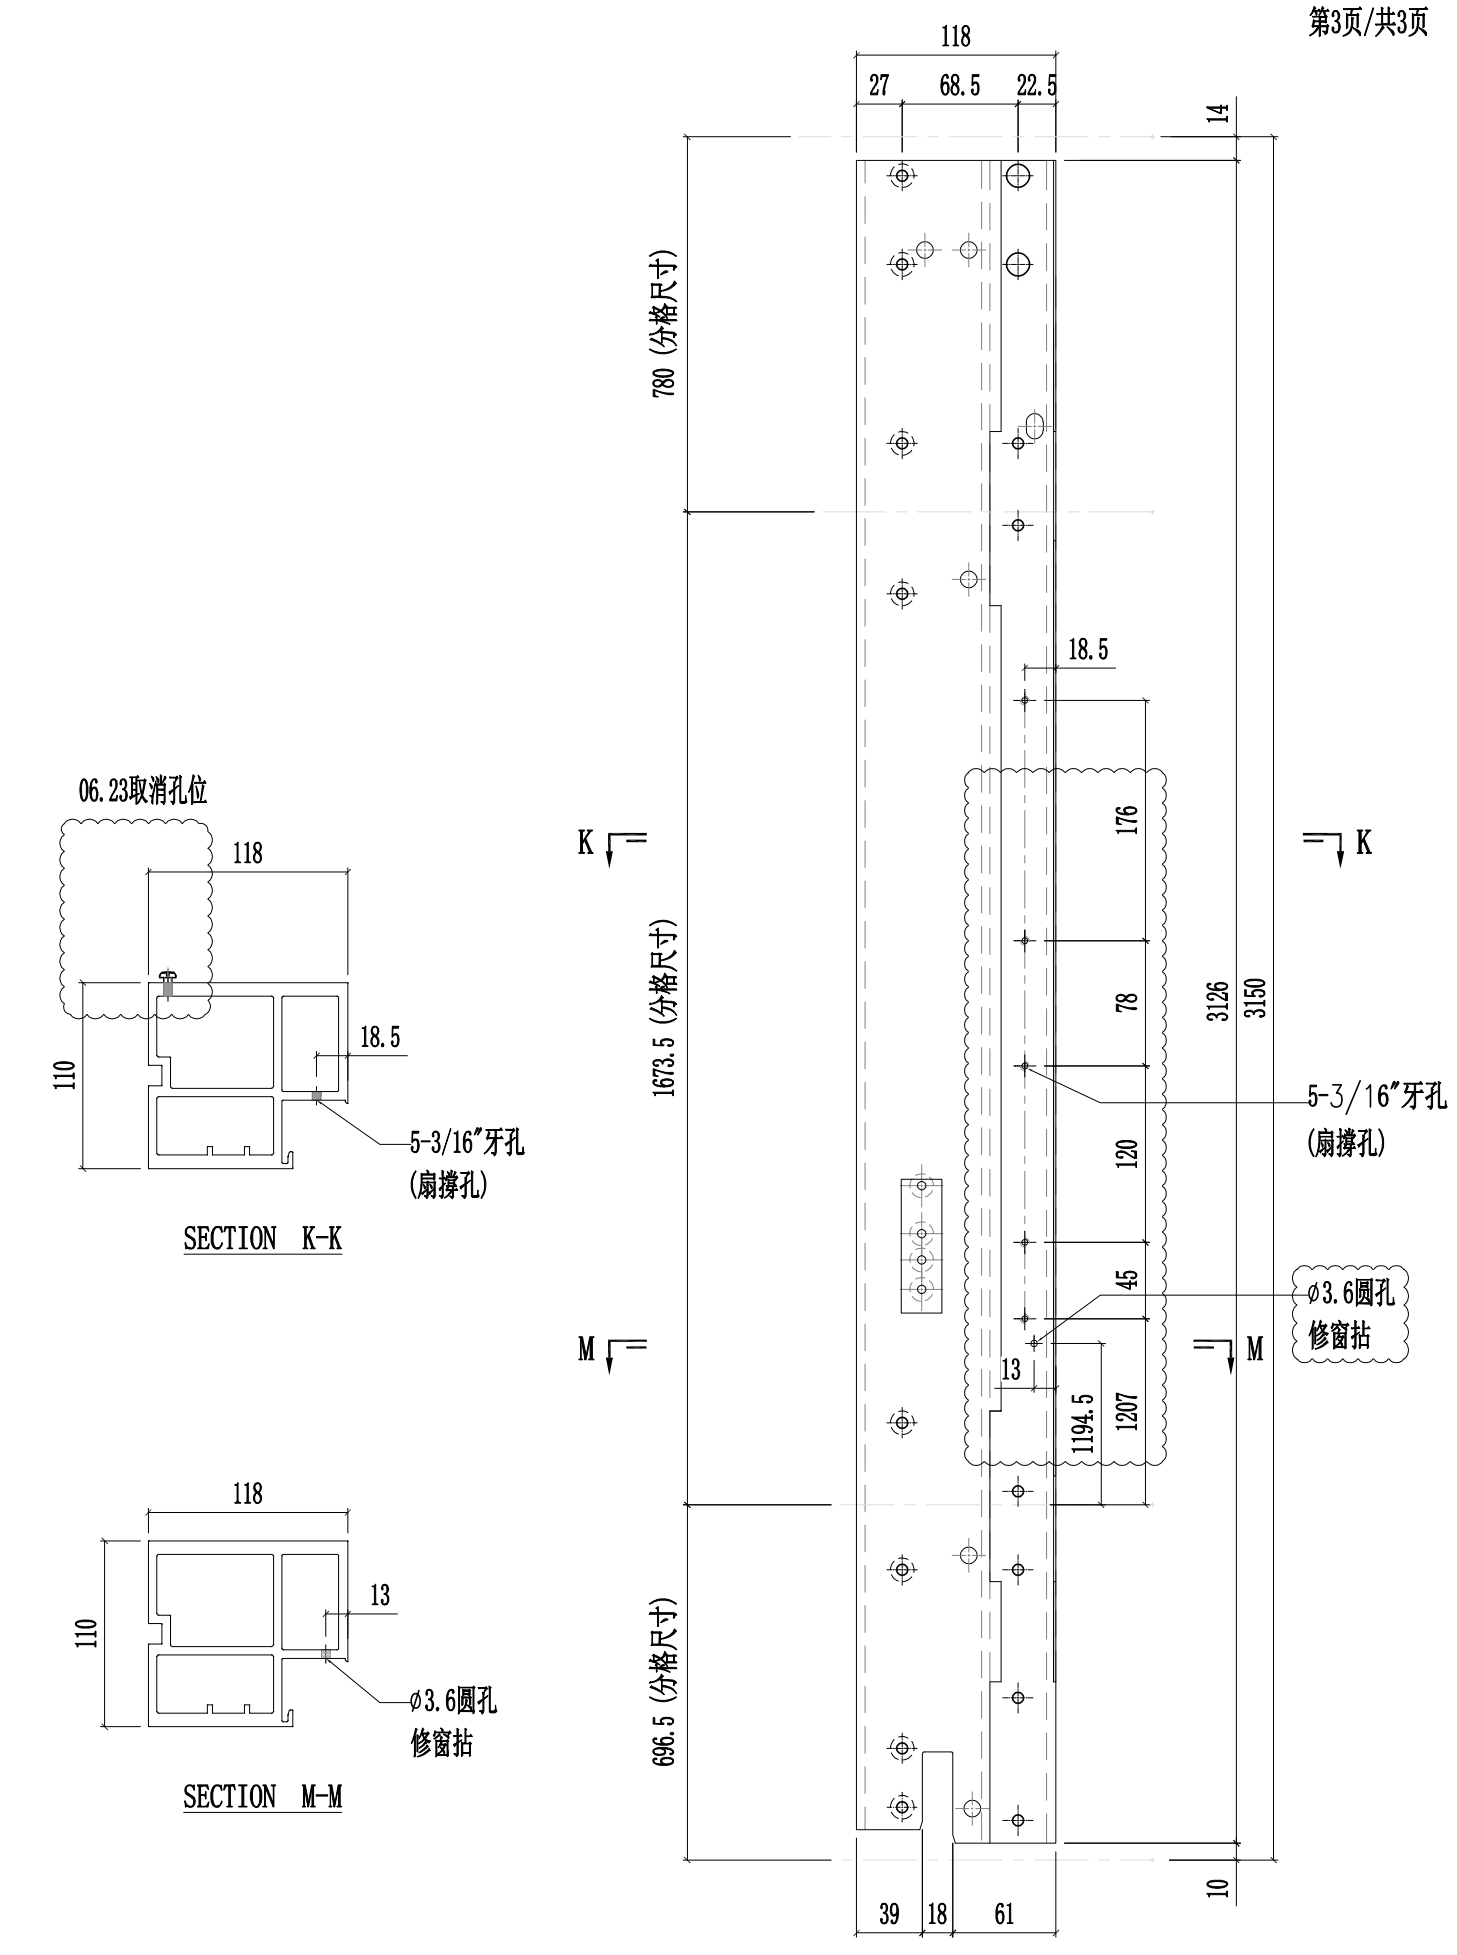


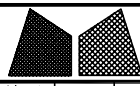


美特鋁質有限公司
MIDI Aluminium Fabricator Ltd.

工程號	J857	類別		物料號	-		
地盤	啟德6552	制圖	陈梓豪	20220211	圖號	X86055-P20	
修改	A	B	D	採用	工廠	✓	
日期	03.16	04.12	05.14	材料颜色	AL2:ECX3X10063S-XF1		
图纸名称	铝料加工图		復核	練松文	20220213	數量	-
材料	X86055		批准	林仁安	20220215	單件重量	- (KG)


第3页/共3页

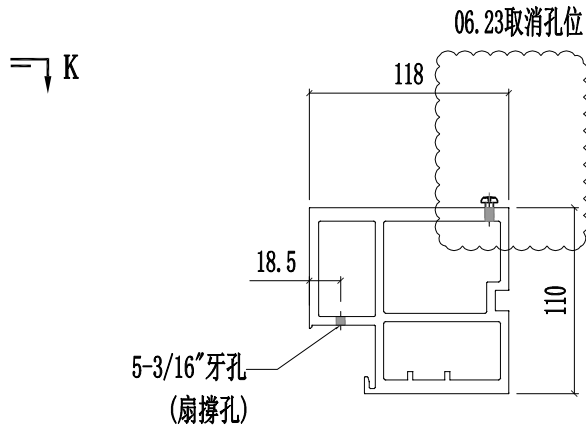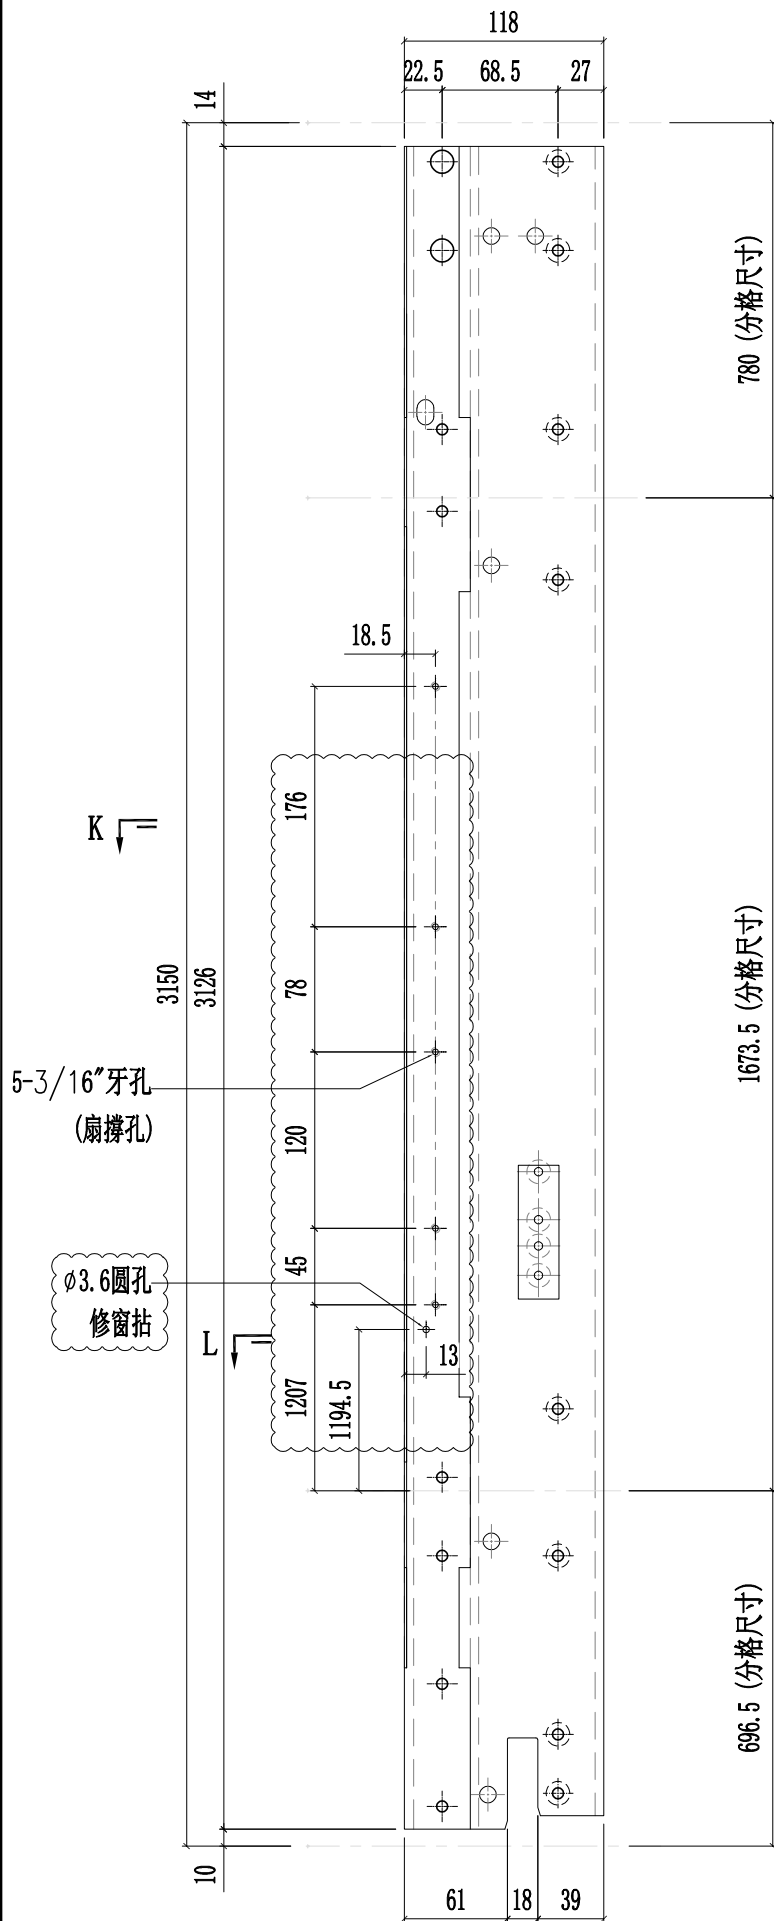

SECTION K-K

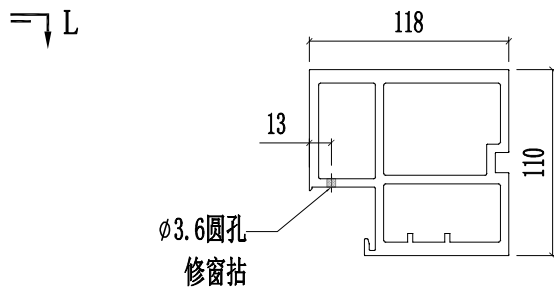


SECTION L-L

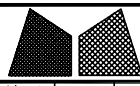


美特鋁質有限公司
MIDI Aluminium Fabricator Ltd.

工程號	J857	類別		物料號	-										
地盘	啟德6552	制圖	陈梓豪	20220211	圖號	X86055-P23									
修改	A	B	D	採用	工廠	✓	地盤	-	图纸名称	铝料加工图	復核	練松文	20220213	數量	-
日期	03.16	04.12	05.14	材料颜色	AL2:ECK3X10063S-XF1	材料	X86055	批准	林仁安	20220215	單件重量	-	(KG)		

第3页/共3页

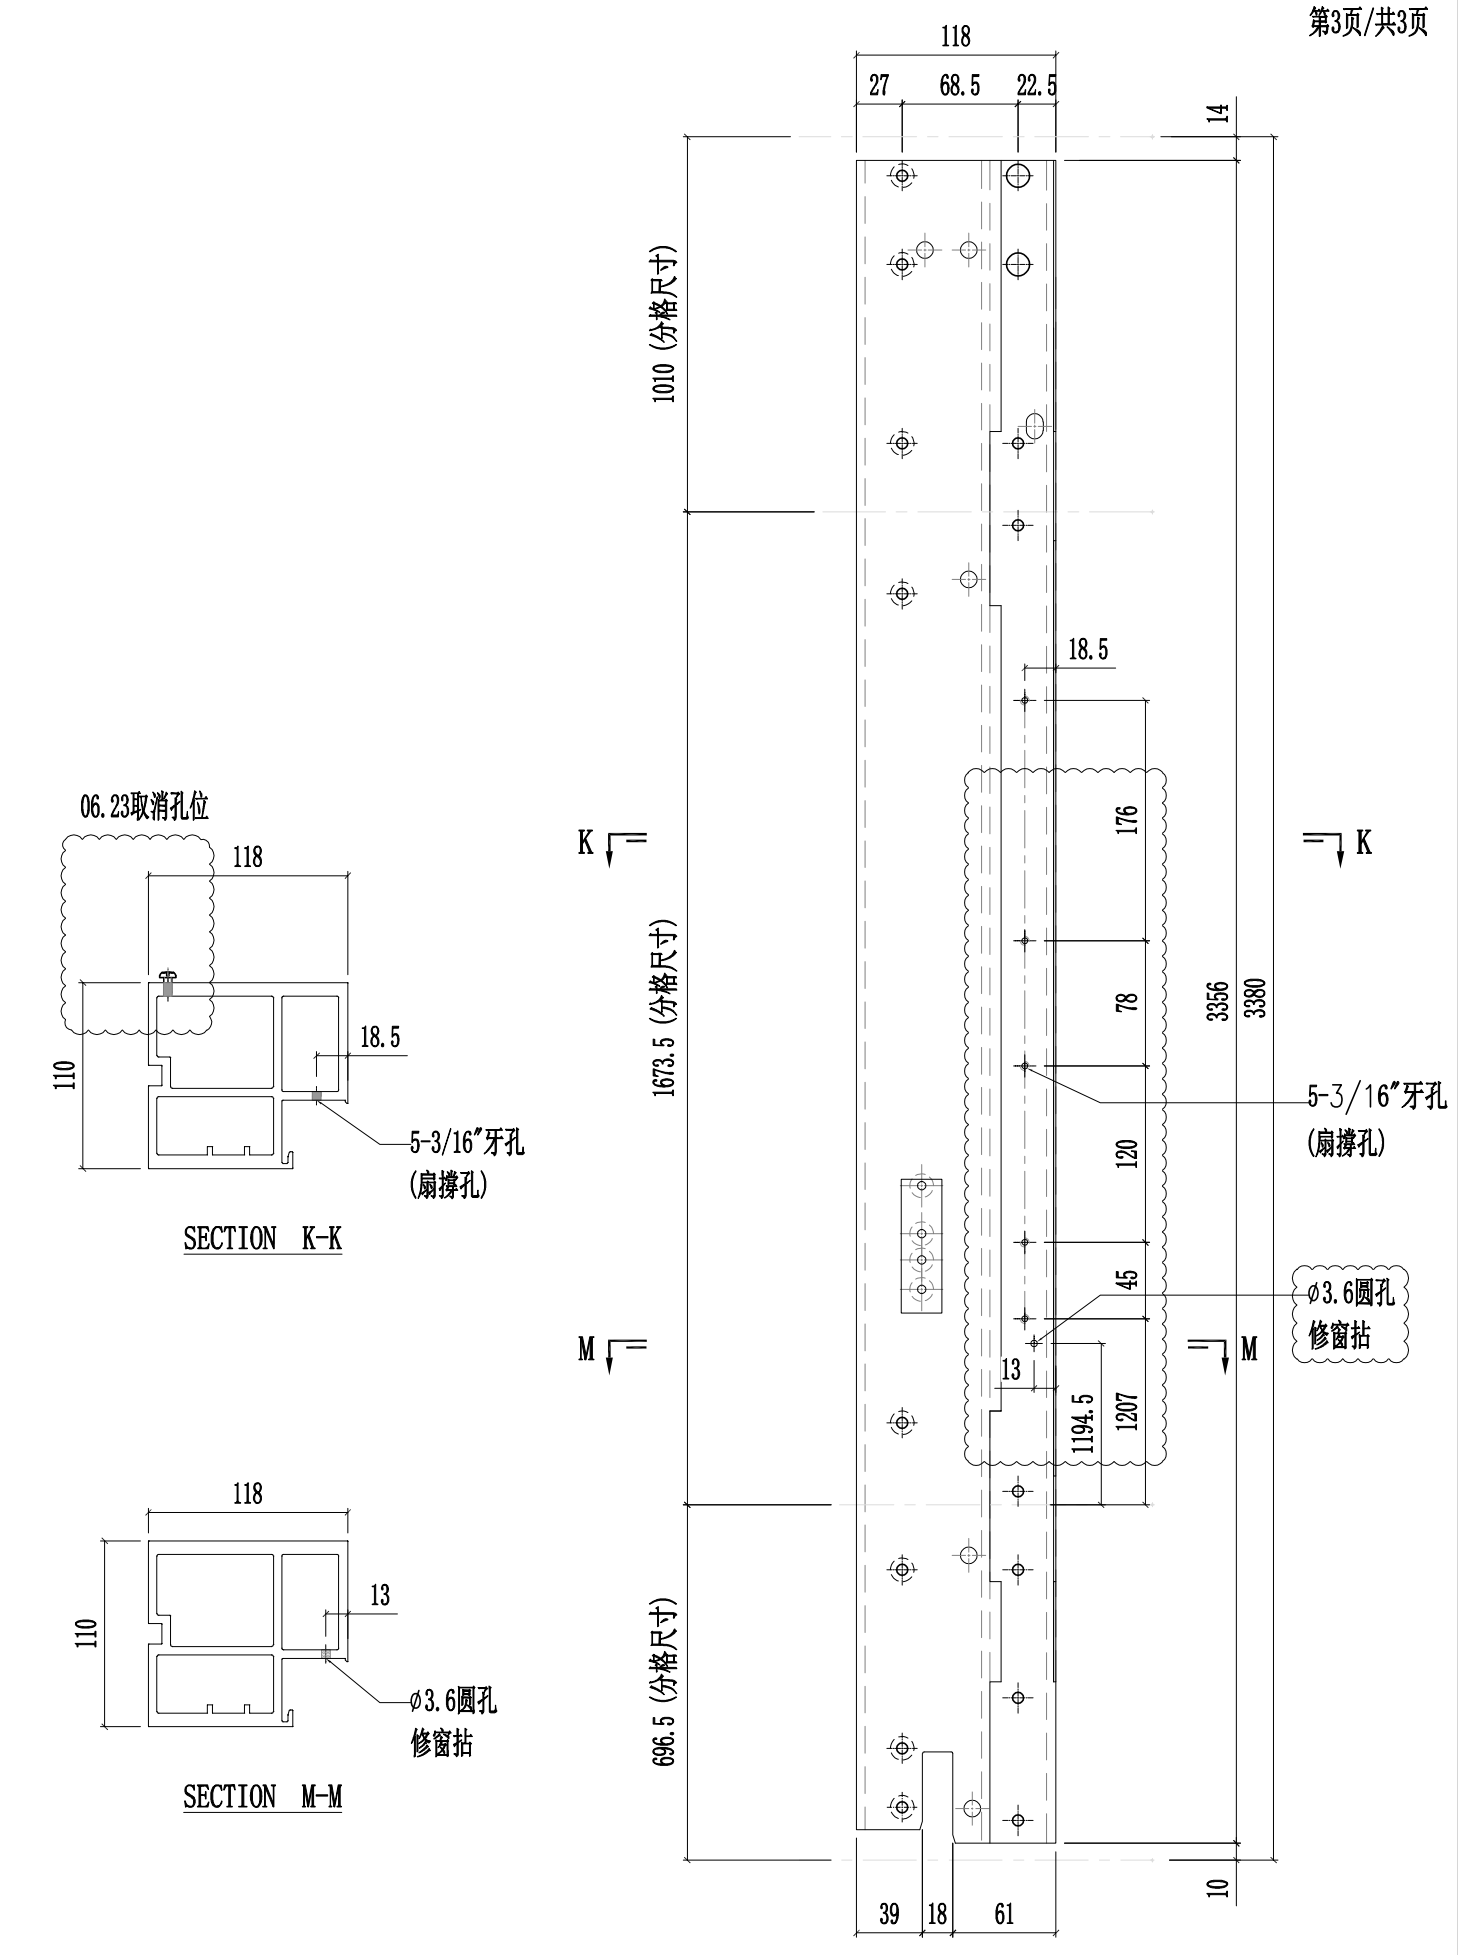


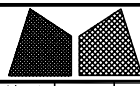


美特鋁質有限公司
MIDI Aluminium Fabricator Ltd.

工程號	J857	類別		物料號	-										
地盘	啟德6552	制圖	陈梓豪	20220211	圖號	X86055-P24									
修改	A	B	D	採用	工廠	✓	地盤	-	图纸名称	铝料加工图	復核	練松文	20220213	數量	-
日期	03.16	04.12	05.14	材料颜色	AL2:ECX3X10063S-XF1	材料	X86055	批准	林仁安	20220215	單件重量	-	(KG)		

第3页/共3页



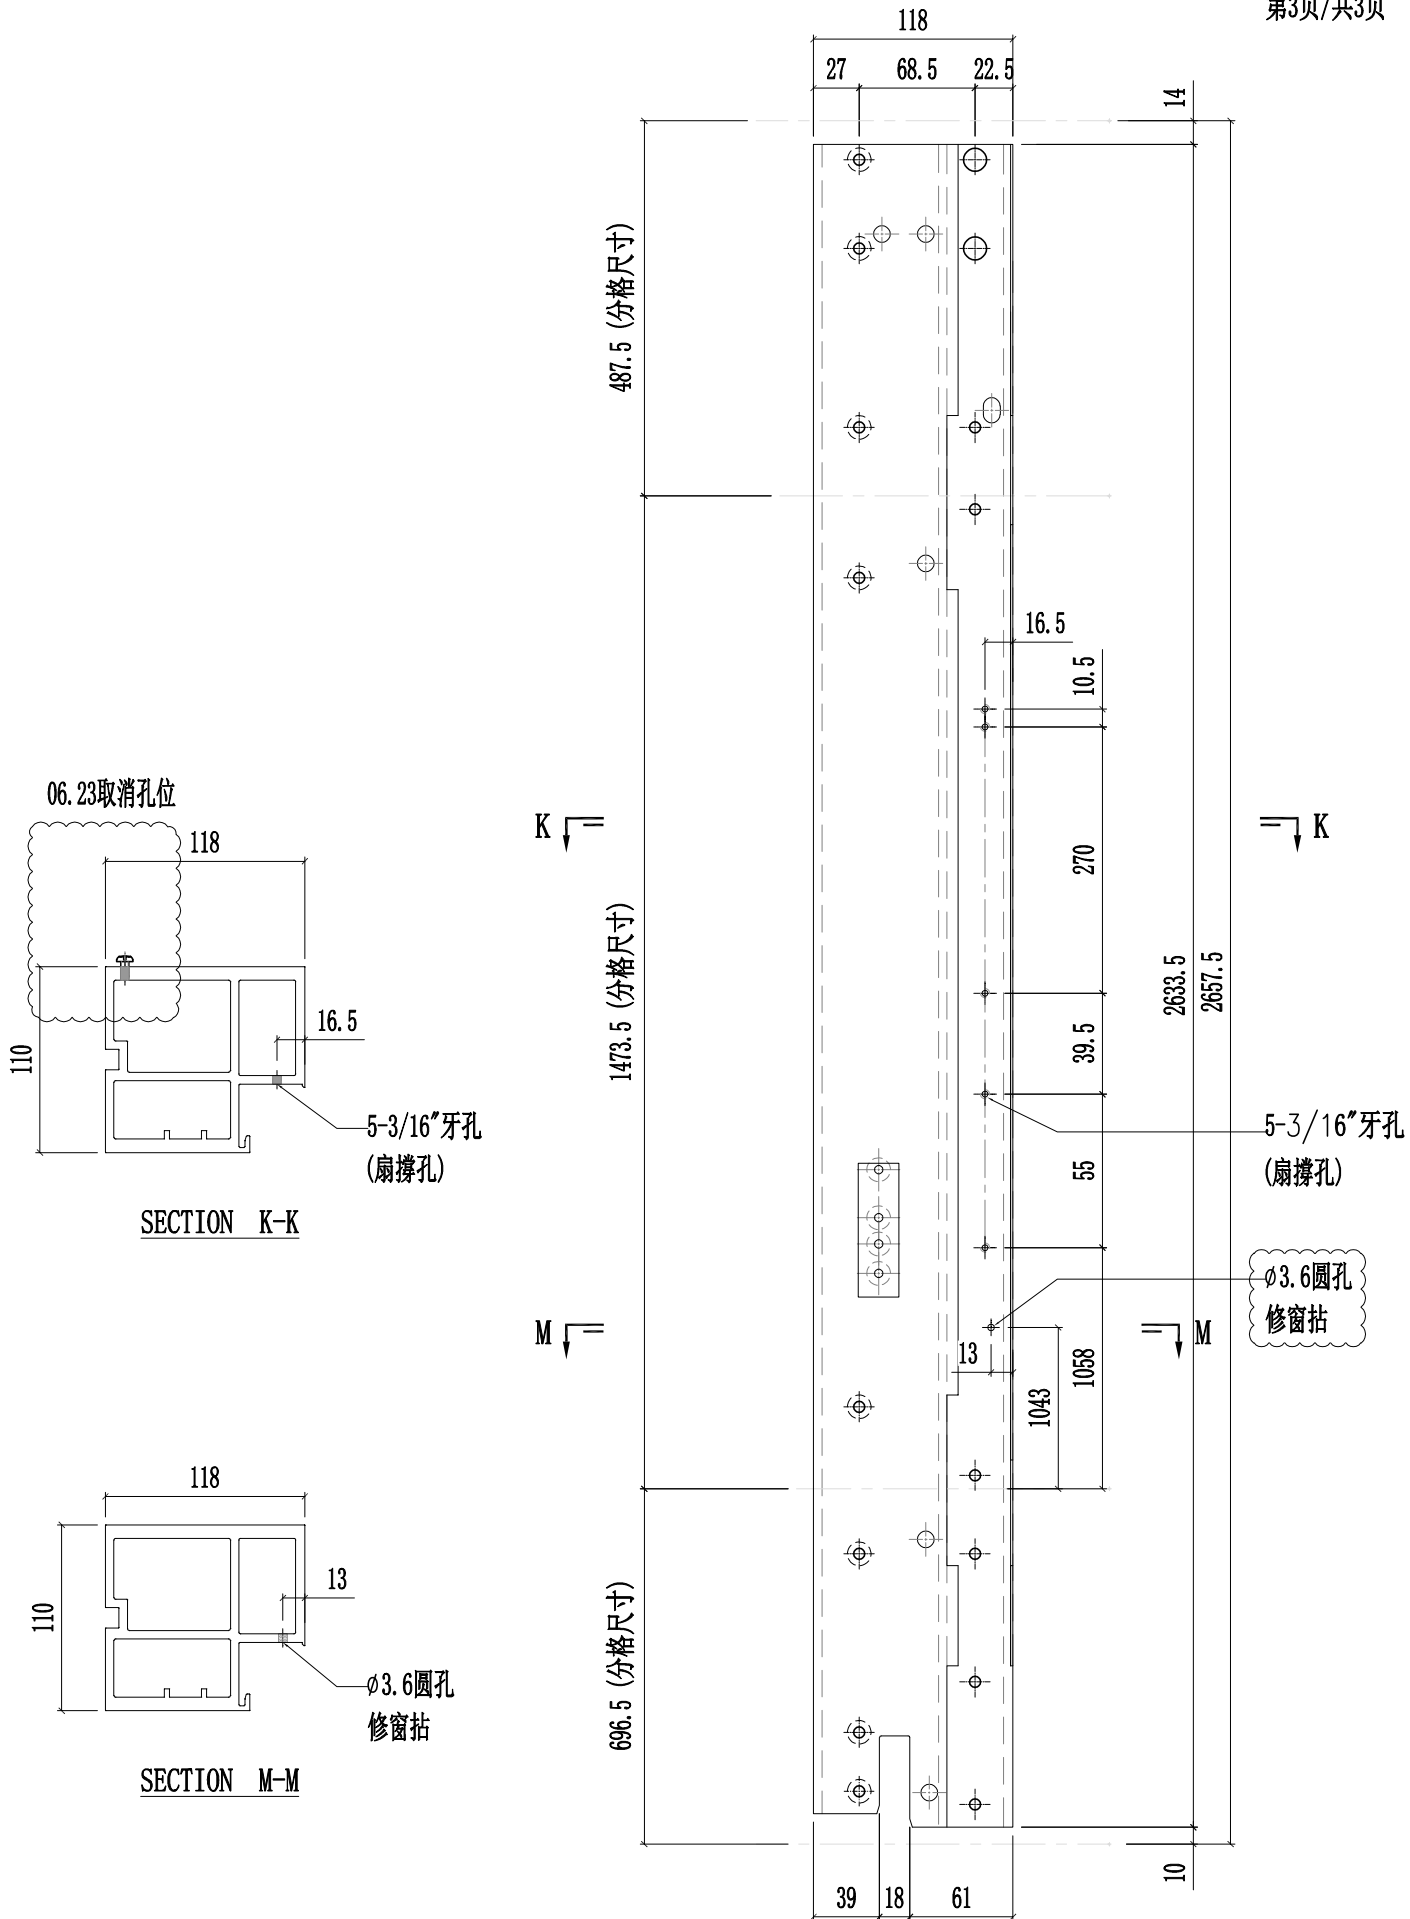


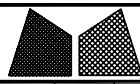


美特鋁質有限公司
MIDI Aluminium Fabricator Ltd.


工程號	J857	類別		物料號	-										
地盘	啟德6552	制圖	陈梓豪	20220211	圖號	X86055-P25									
修改	A	B	D	採用	工廠	✓	地盤	-	图纸名称	铝料加工图	復核	練松文	20220213	數量	-
日期	03.16	04.12	05.14	材料颜色	AL2:ECX3X10063S-XF1	材料	X86055	批准	林仁安	20220215	單件重量	-	(KG)		

第3页/共3页

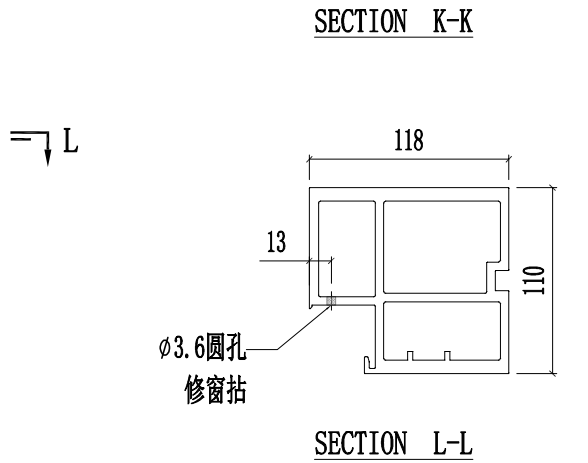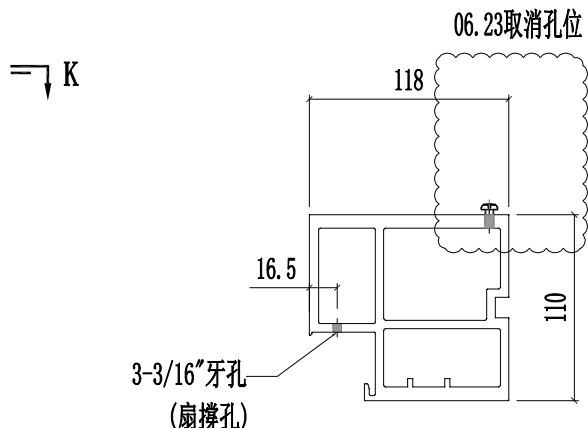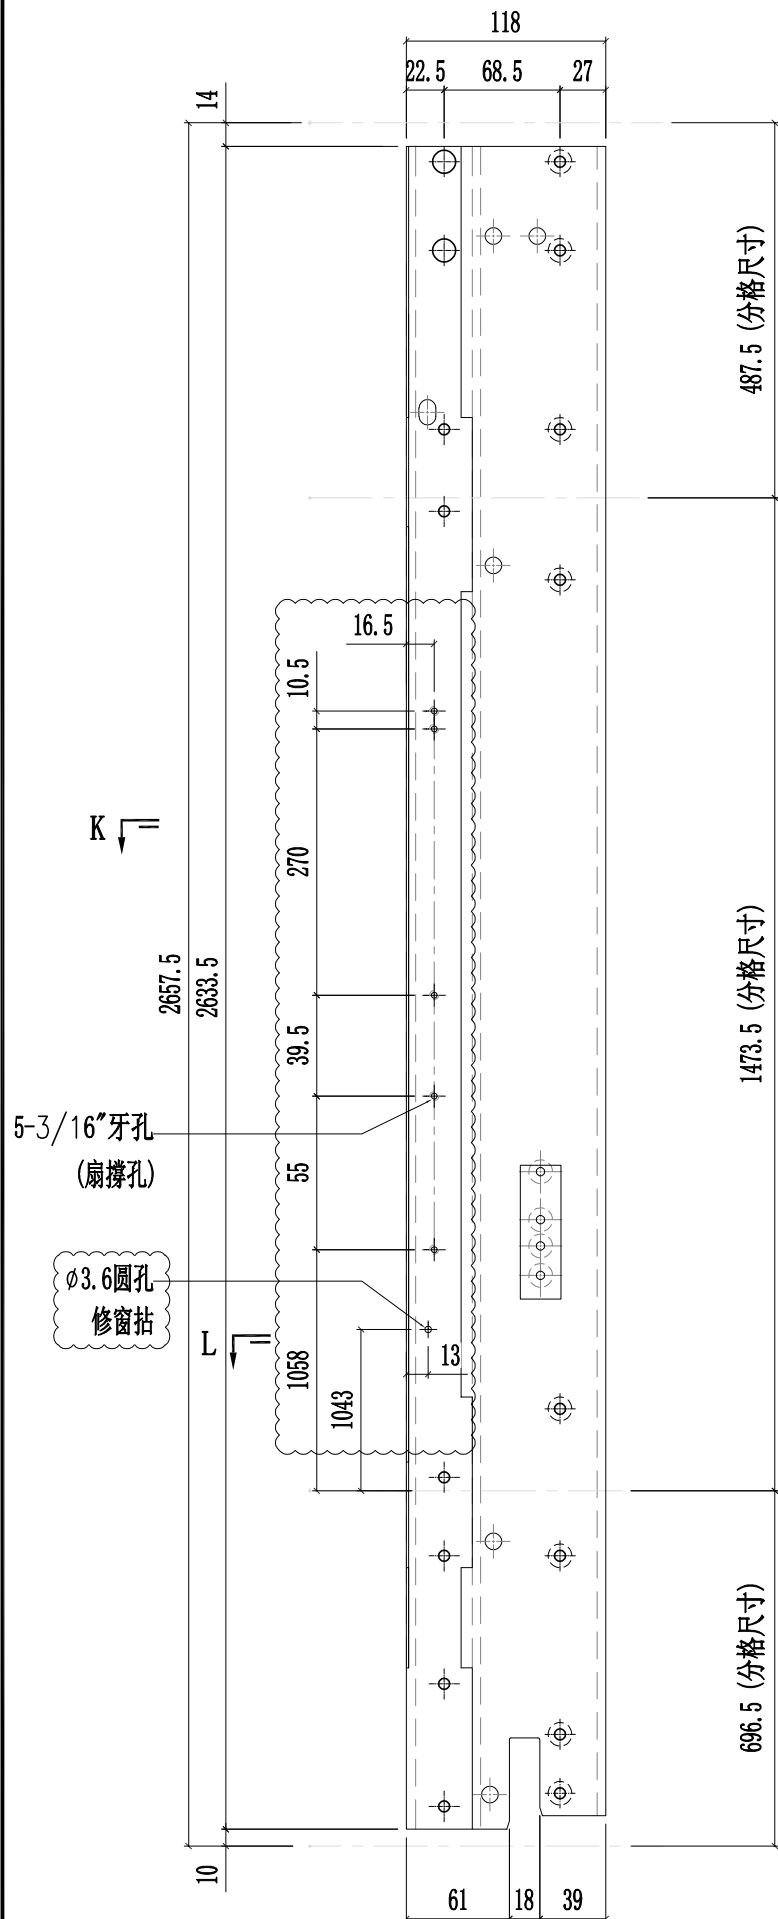


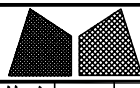


工程號	J857	類別		物料號	-										
地盘	啟德6552	制圖	陈梓豪	20220211	圖號	X86055-P30									
修改	A	B	D	採用	工廠	✓	地盤	-	图纸名称	铝料加工图	復核	練松文	20220213	數量	-
日期	03.16	04.12	05.14	材料颜色	AL2:ECX3X10063S-XF1	材料	X86055	批准	林仁安	20220215	單件重量	-	(KG)		

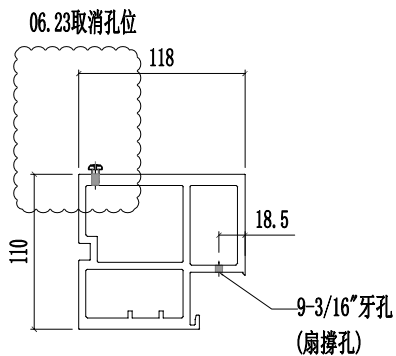


SECTION K-K

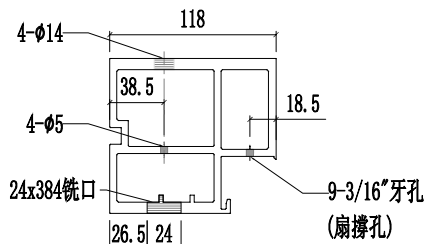


SECTION L-L

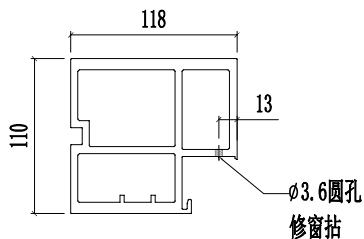

SECTION M-M




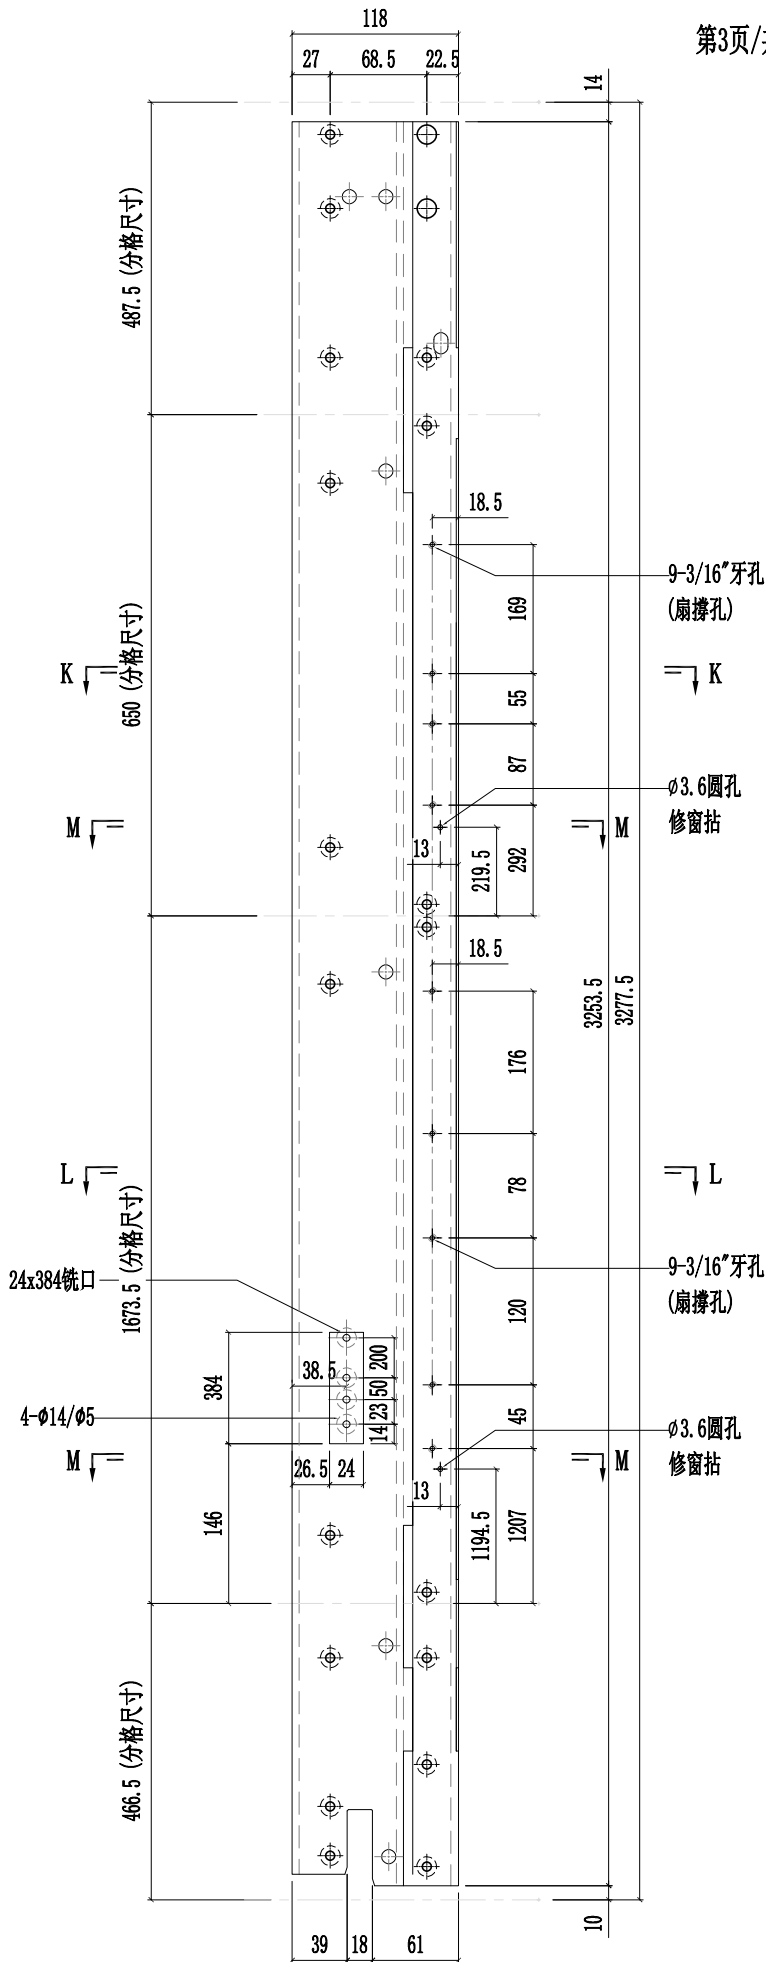


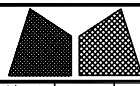


美特鋁質有限公司
MIDI Aluminium Fabricator Ltd.

工程號	J857	類別		物料號	-										
地盘	啟德6552	制圖	陈梓豪	20220211	圖號	X86055-P33									
修改	A	B	D	採用	工廠	✓	地盤	-	图纸名称	铝料加工图	復核	練松文	20220213	數量	-
日期	03.16	03.26	05.14	材料颜色	AL2:ECX3X10063S-XF1	材料	X86055	批准	林仁安	20220215	單件重量	-	(KG)		

第3页/共3页

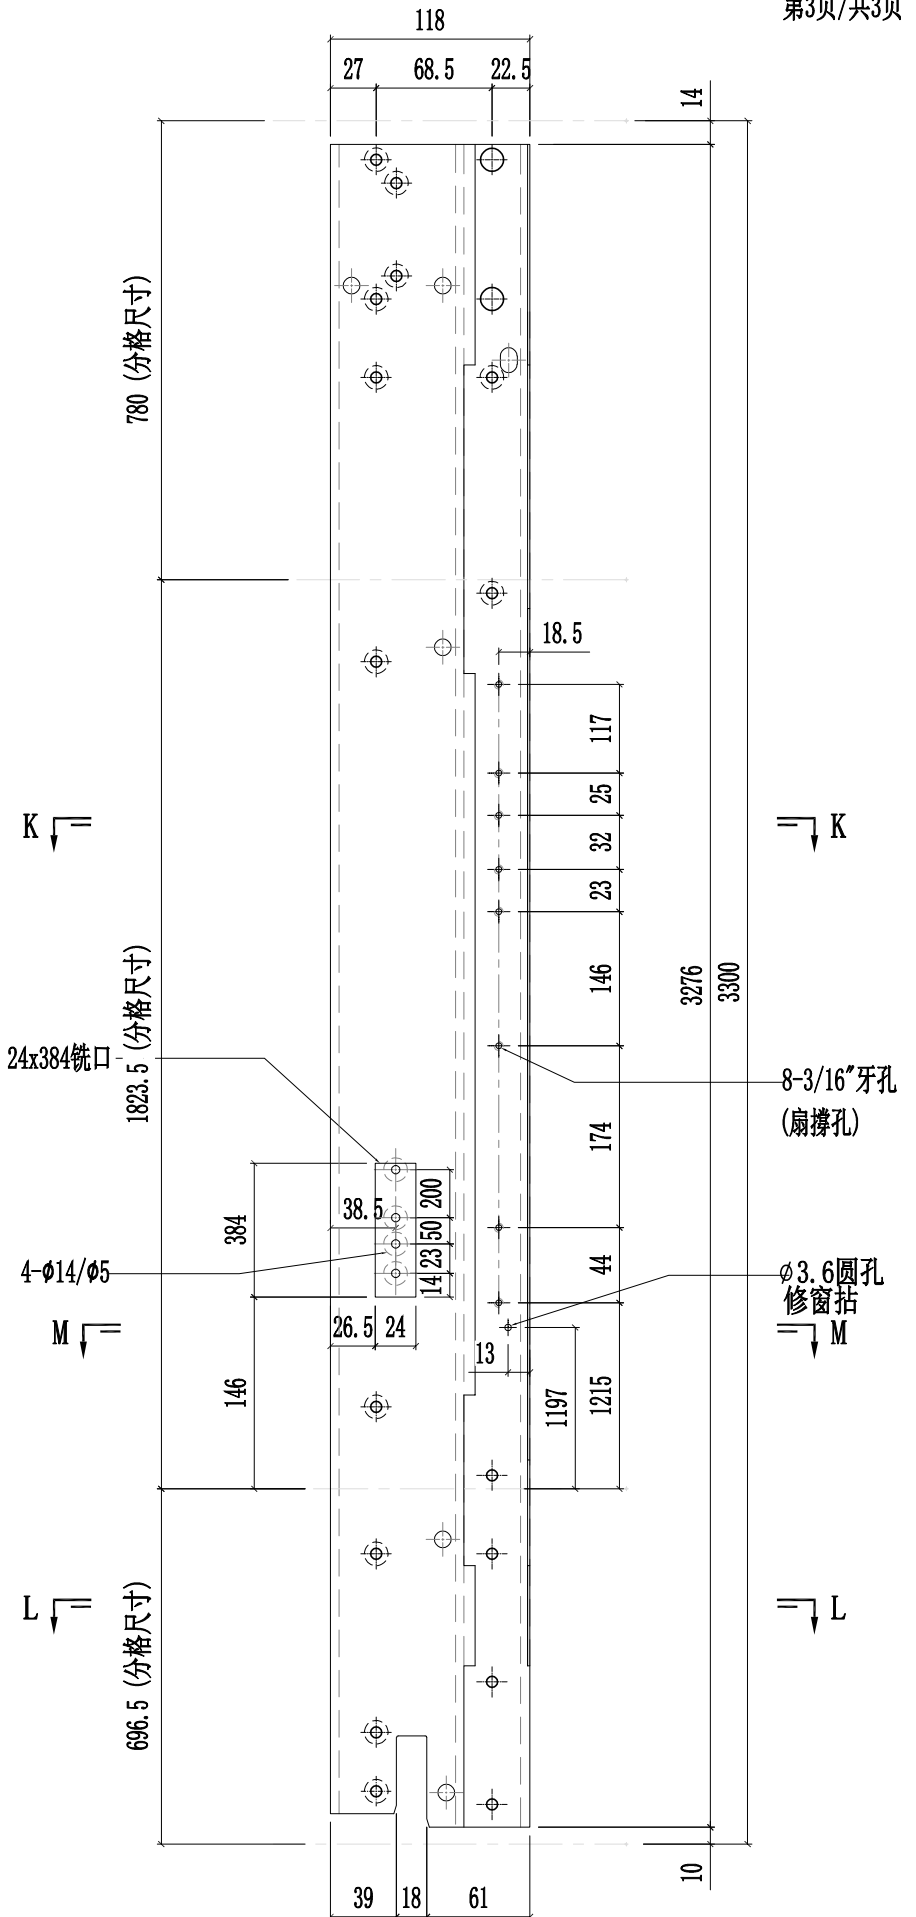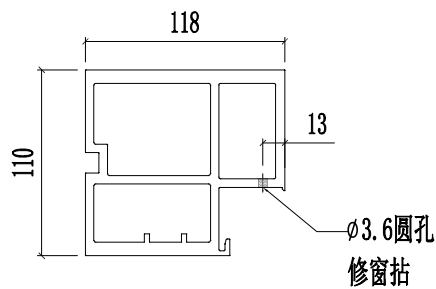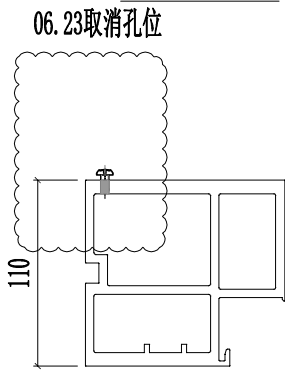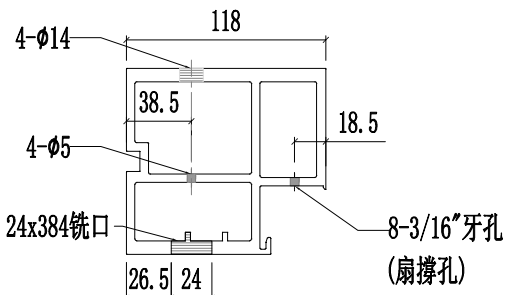


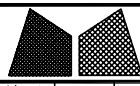


美特鋁質有限公司
MIDI Aluminium Fabricator Ltd.

工程號	J857	類別		物料號	-										
地盘	啟德6552	制圖	陈梓豪	20220211	圖號	X86055-P36									
修改	A	B	D	採用	工廠	✓	地盤	-	图纸名称	铝料加工图	復核	練松文	20220213	數量	-
日期	03.16	03.26	05.14	材料颜色	AL2:ECX3X10063S-XF1	材料	X86055	批准	林仁安	20220215	單件重量	-	(KG)		

第3页/共3页

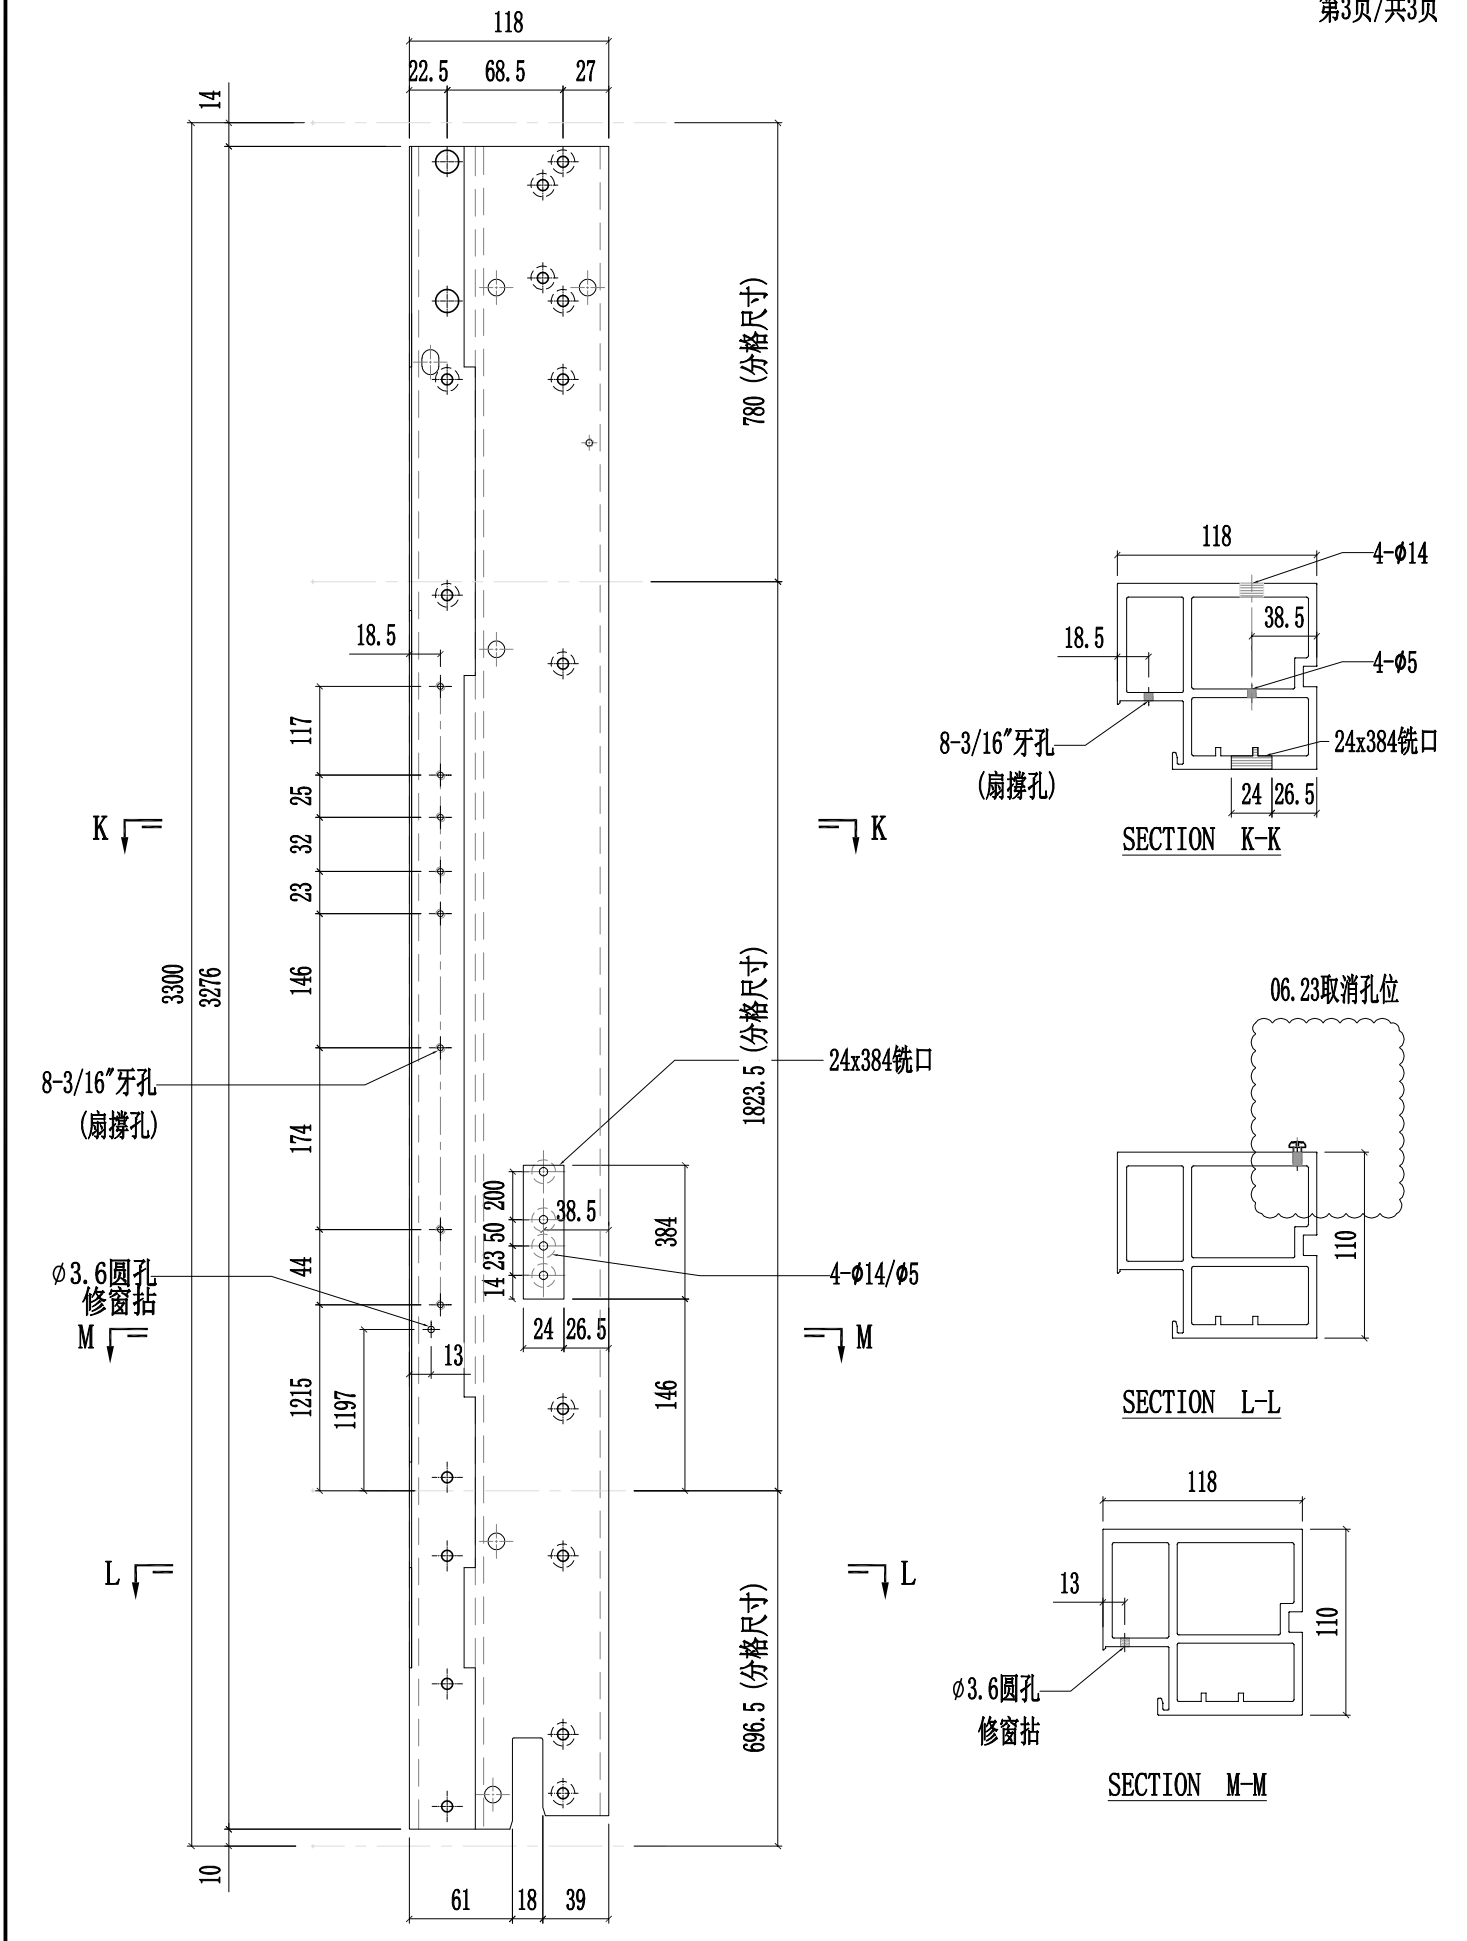


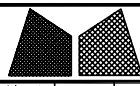


美特鋁質有限公司
MIDI Aluminium Fabricator Ltd.

工程號	J857	類別		物料號	-										
地盘	啟德6552	制圖	陈梓豪	20220211	圖號	X86055-P43									
修改	A	B	C	採用	工廠	✓	地盤	-	图纸名称	铝料加工图	復核	練松文	20220213	數量	-
日期	03.16	03.26	05.14	材料颜色	AL2:ECX3X10063S-XF1	材料	X86055	批准	林仁安	20220215	單件重量	-	(KG)		

第3页/共3页

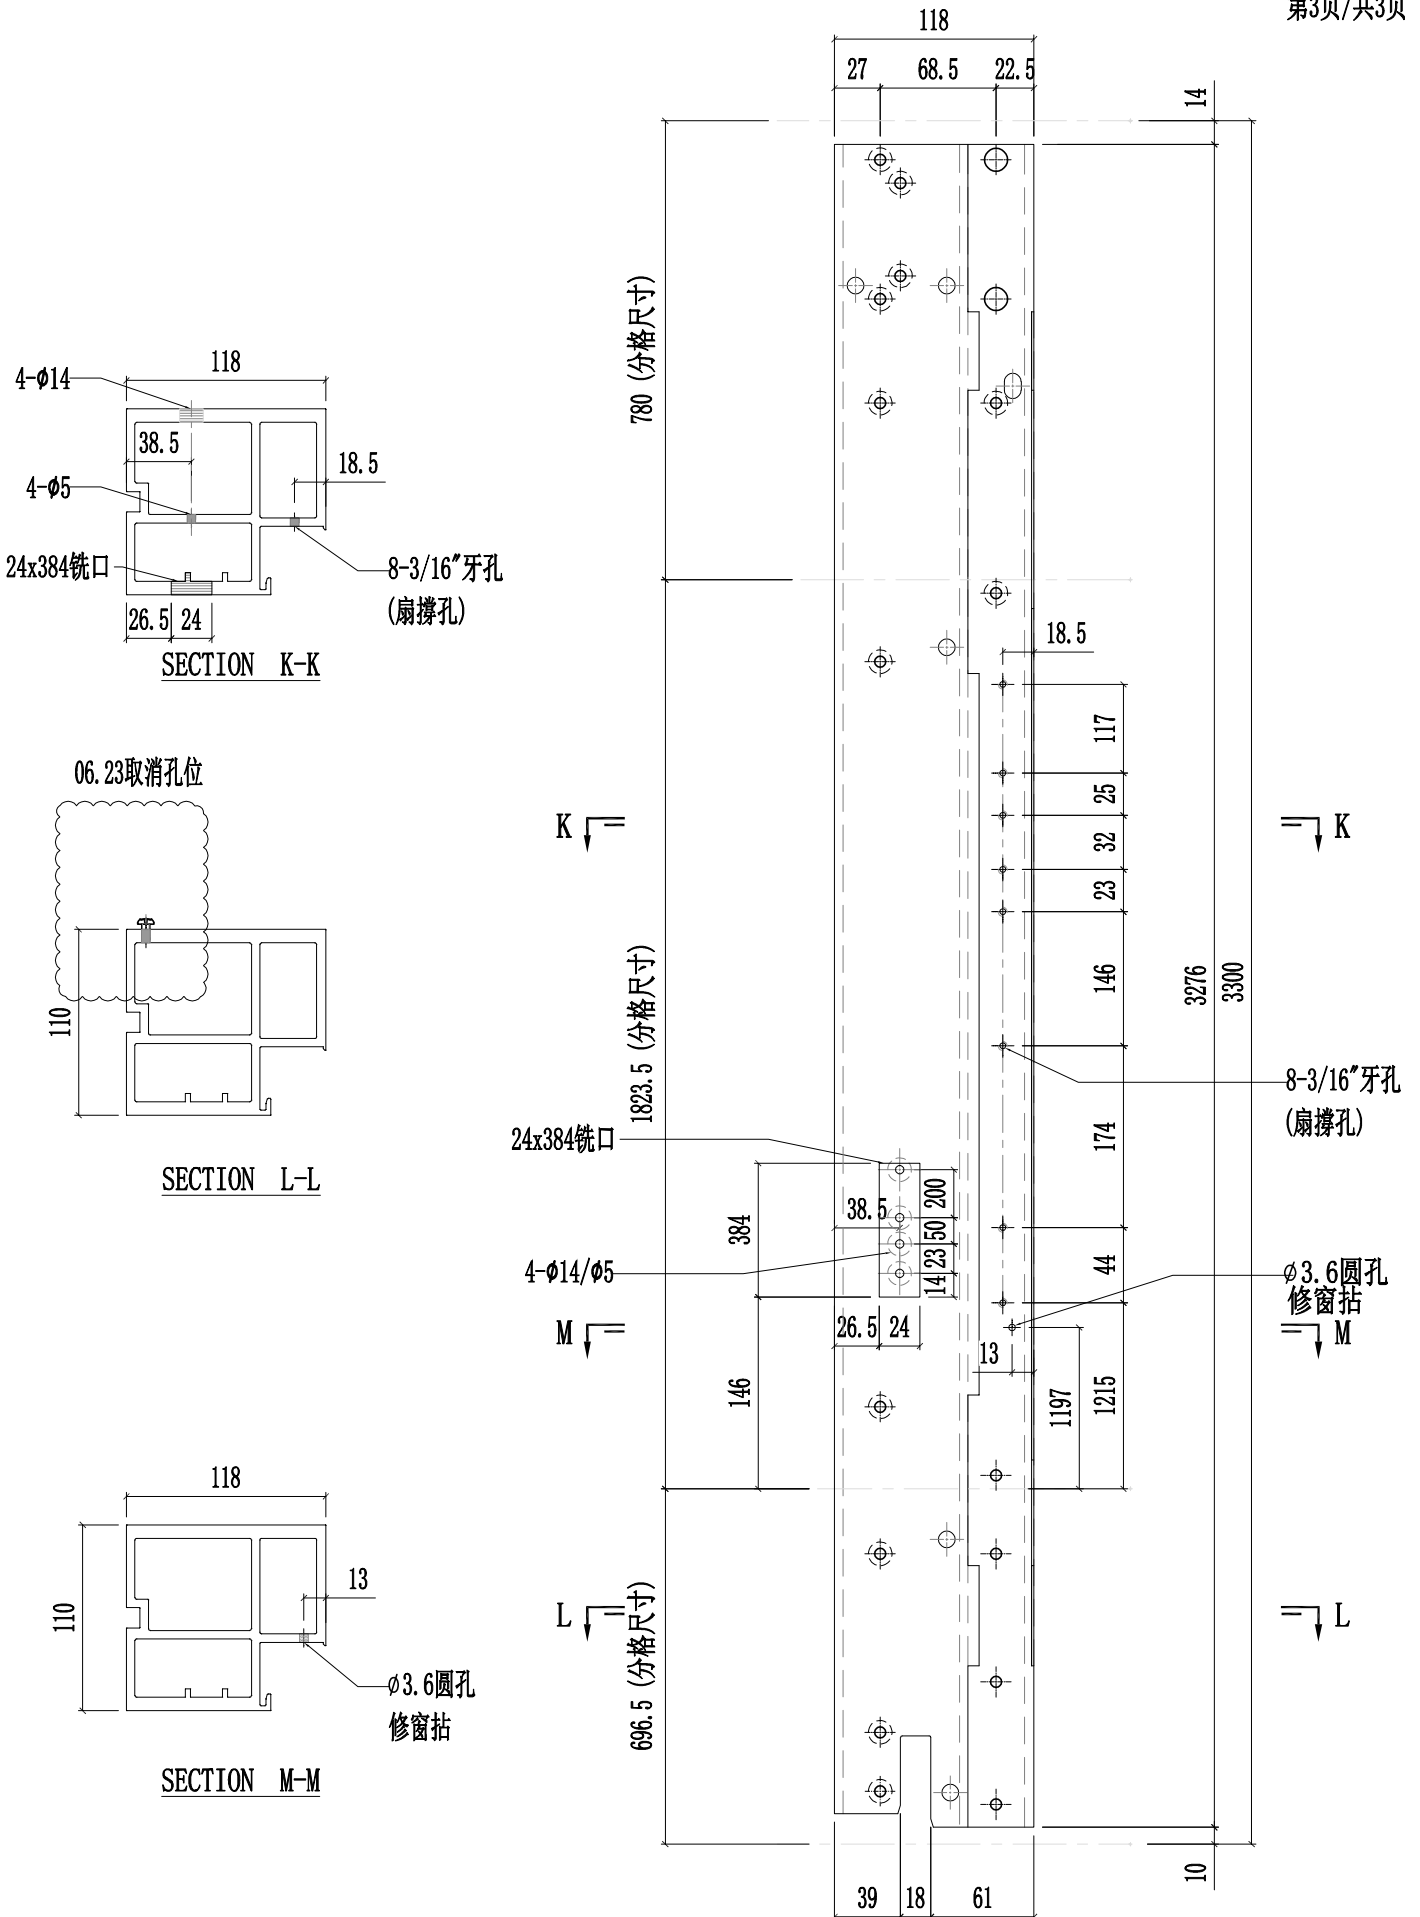


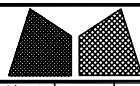


美特鋁質有限公司
MIDI Aluminium Fabricator Ltd.

工程號	J857	類別		物料號	-										
地盤	啟德6552	制圖	陈梓豪	20220211	圖號	X86055-P46									
修改	A	B	C	採用	工廠	✓	地盤	-	图纸名称	铝料加工图	復核	練松文	20220213	數量	-
日期	03.16	03.26	05.14	材料颜色	AL2:ECX3X10063S-XF1	材料	X86055	批准	林仁安	20220215	單件重量	-	(KG)		

第3页/共3页


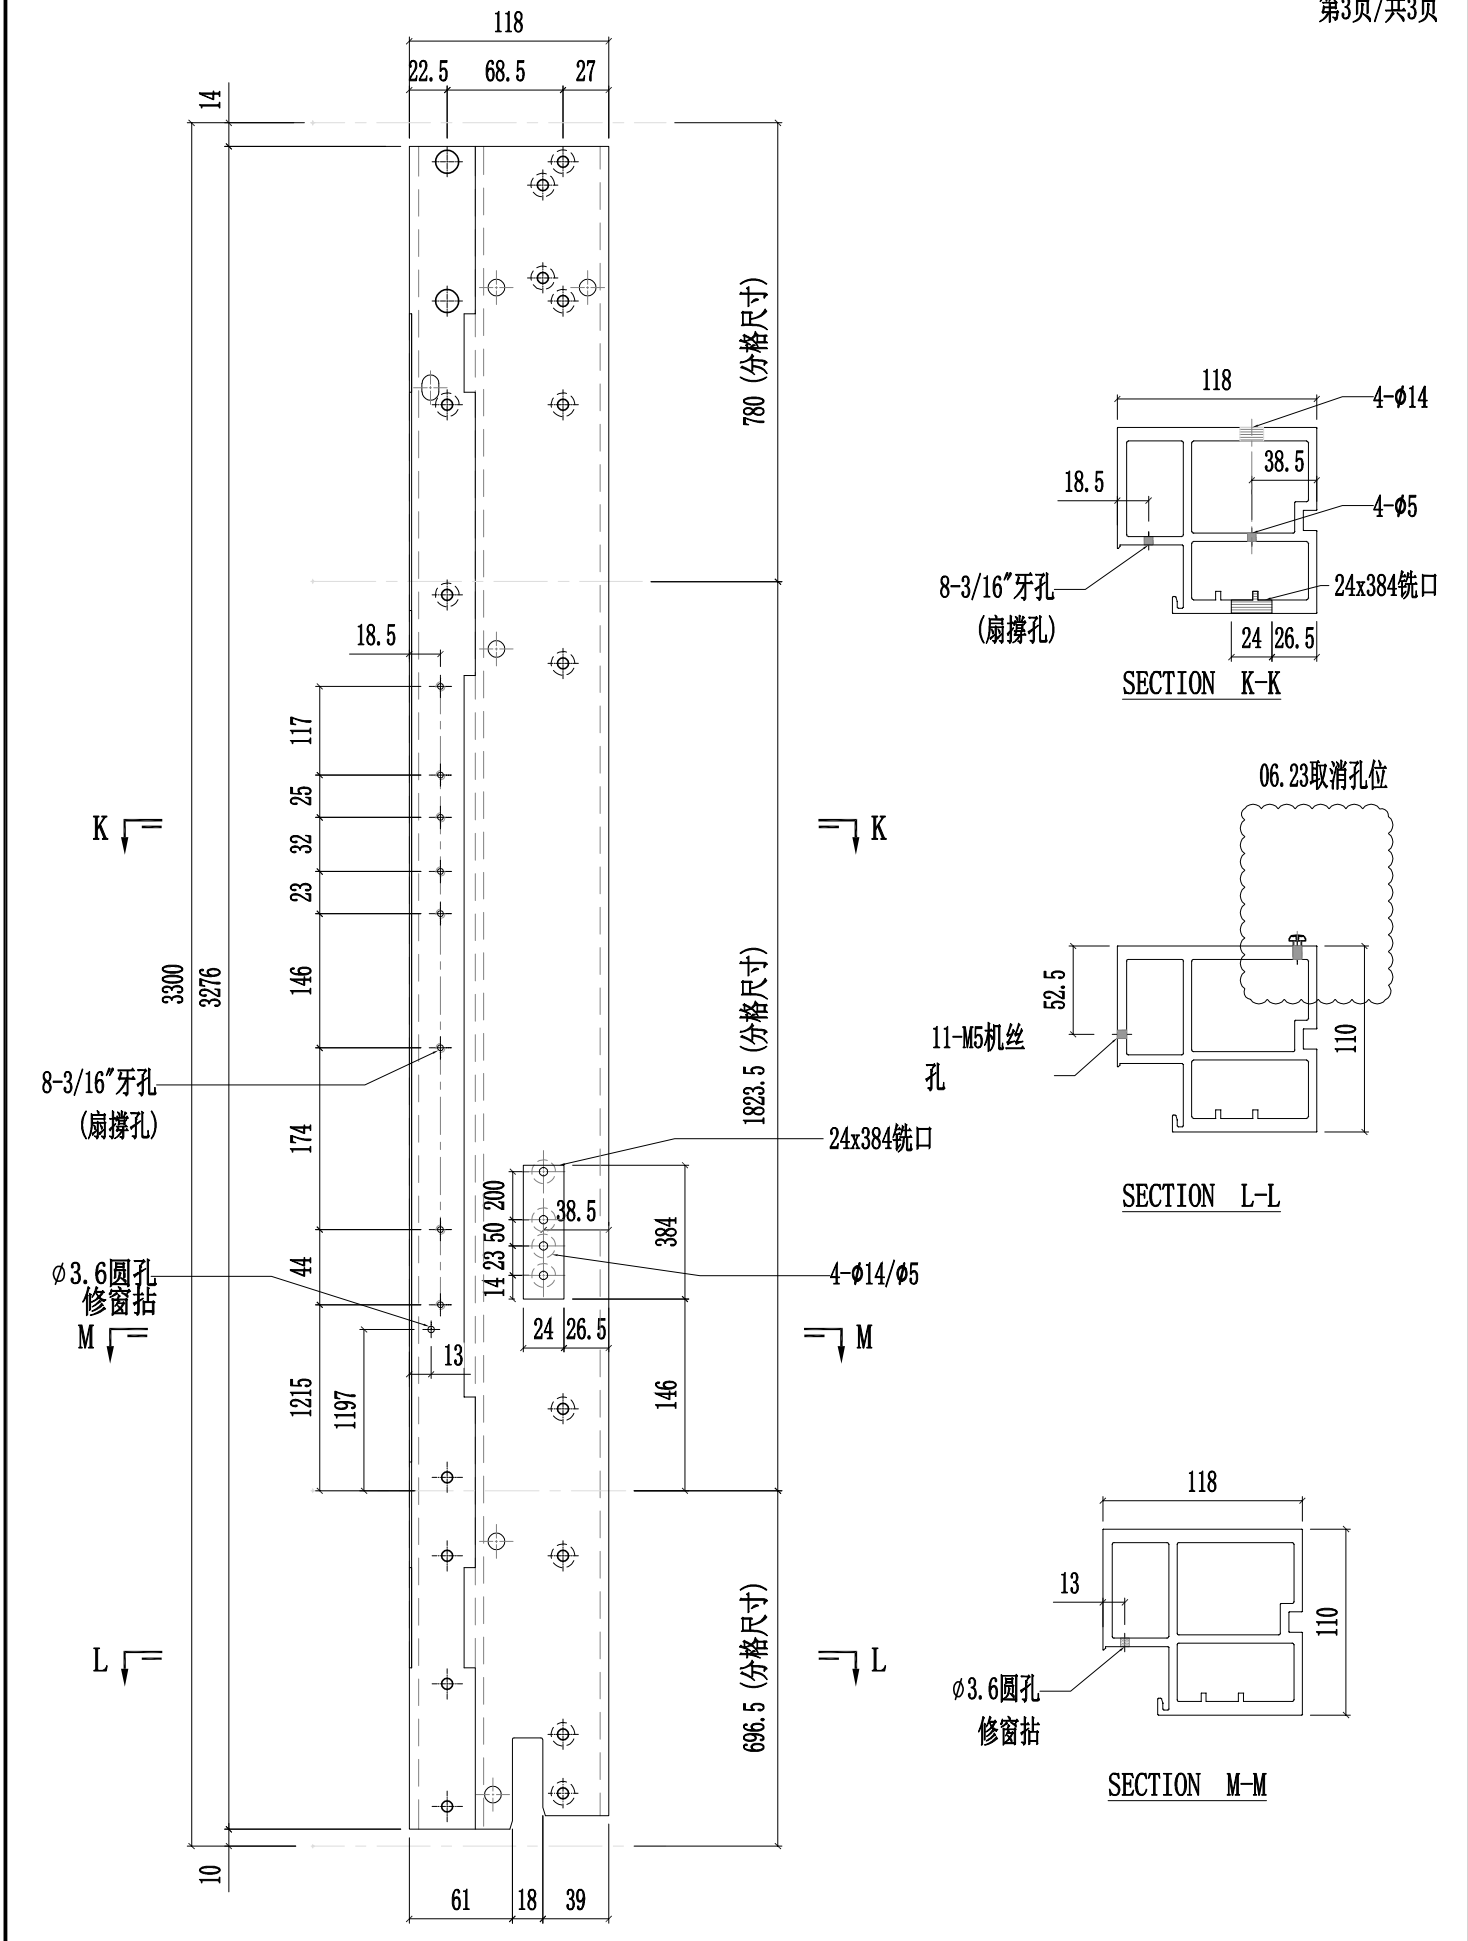


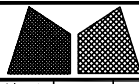


美特鋁質有限公司
MIDI Aluminium Fabricator Ltd.

工程號	J857	類別		物料號	-										
地盤	啟德6552	制圖	陈梓豪	20220211	圖號	X86055-P49									
修改	A	B	C	採用	工廠	✓	地盤	-	图纸名称	铝料加工图	復核	練松文	20220213	數量	-
日期	03.16	03.26	05.14	材料颜色	AL2:ECX3X10063S-XF1	材料	X86055	批准	林仁安	20220215	單件重量	-	(KG)		

第3页/共3页

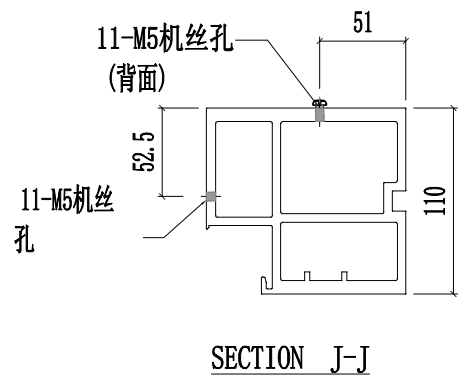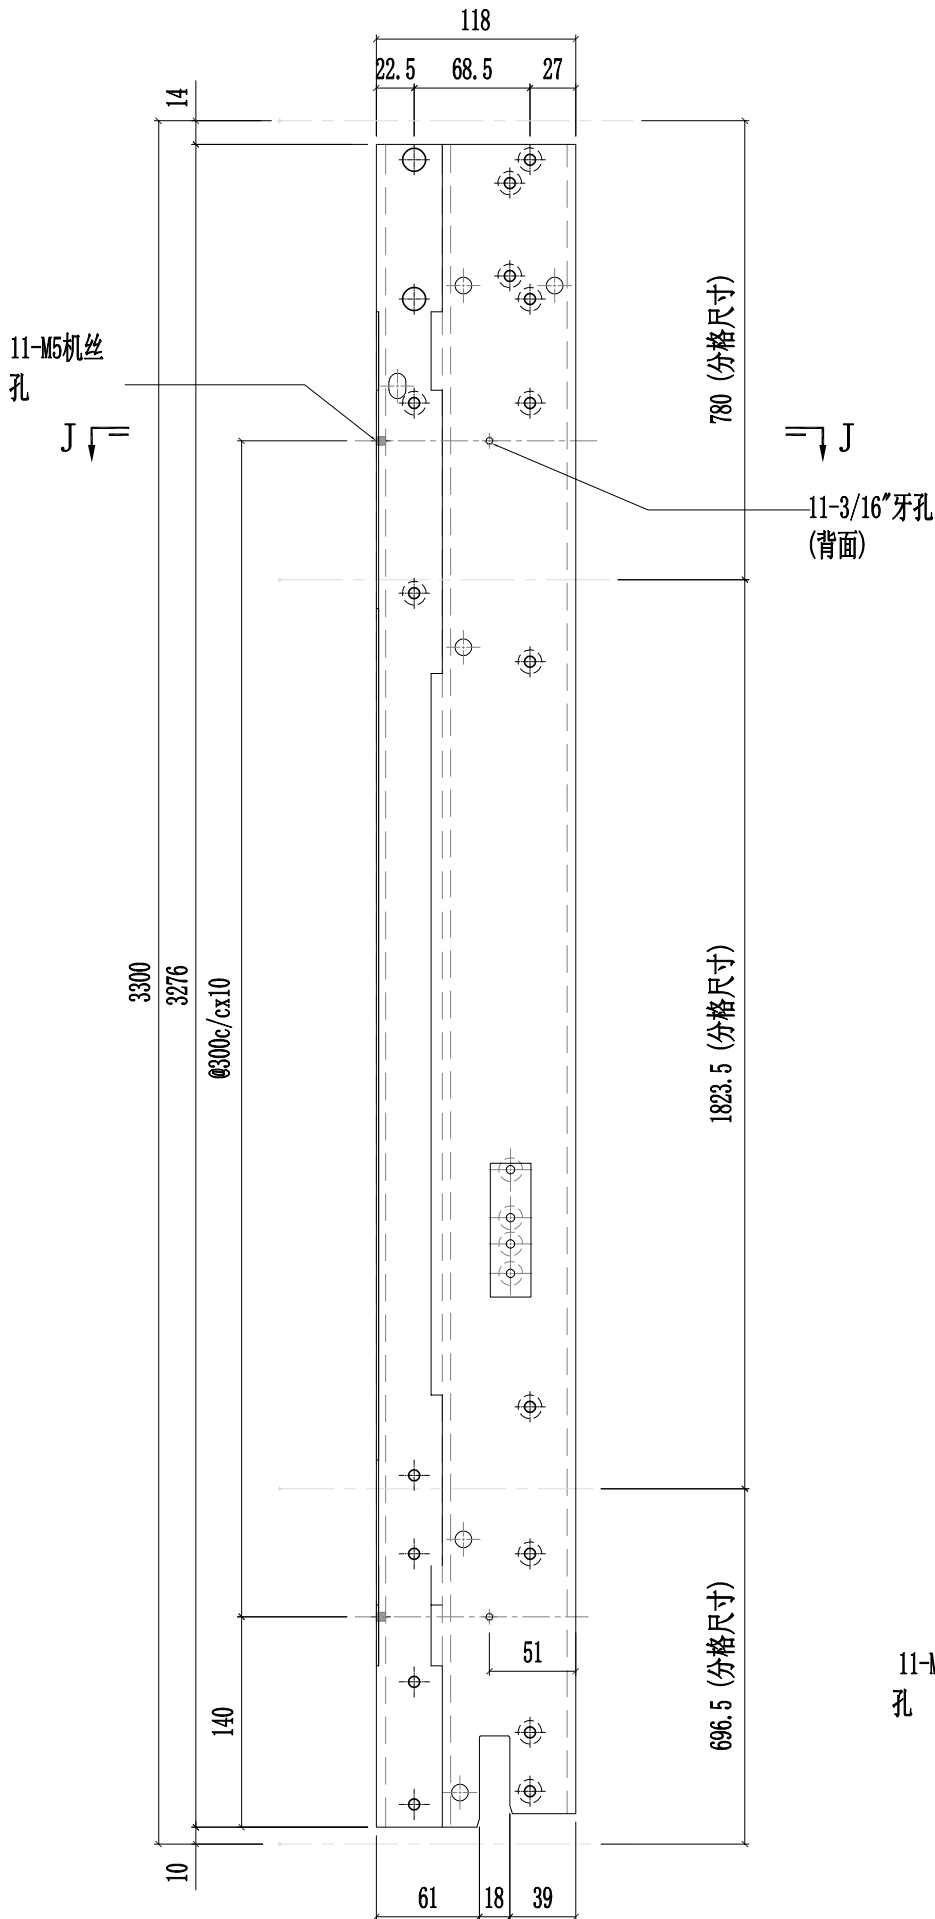



SECTION J-J

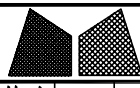

美特鋁質有限公司
MIDI Aluminium Fabricator Ltd.


工程號	J857	類別		物料號	-		
地盘	啟德6552	制圖	陈梓豪	20220211	圖號	X86056-P01	
修改	A B D	採用	工廠	✓	地盤	-	
日期	03.16 04.26 05.09	材料颜色	AL2: ECK3X10063S-XF1	材料	X86056	批准	林仁安 20220215
图纸名称	铝料加工图	復核	練松文	20220213	數量	-	
					單件重量	- (KG)	

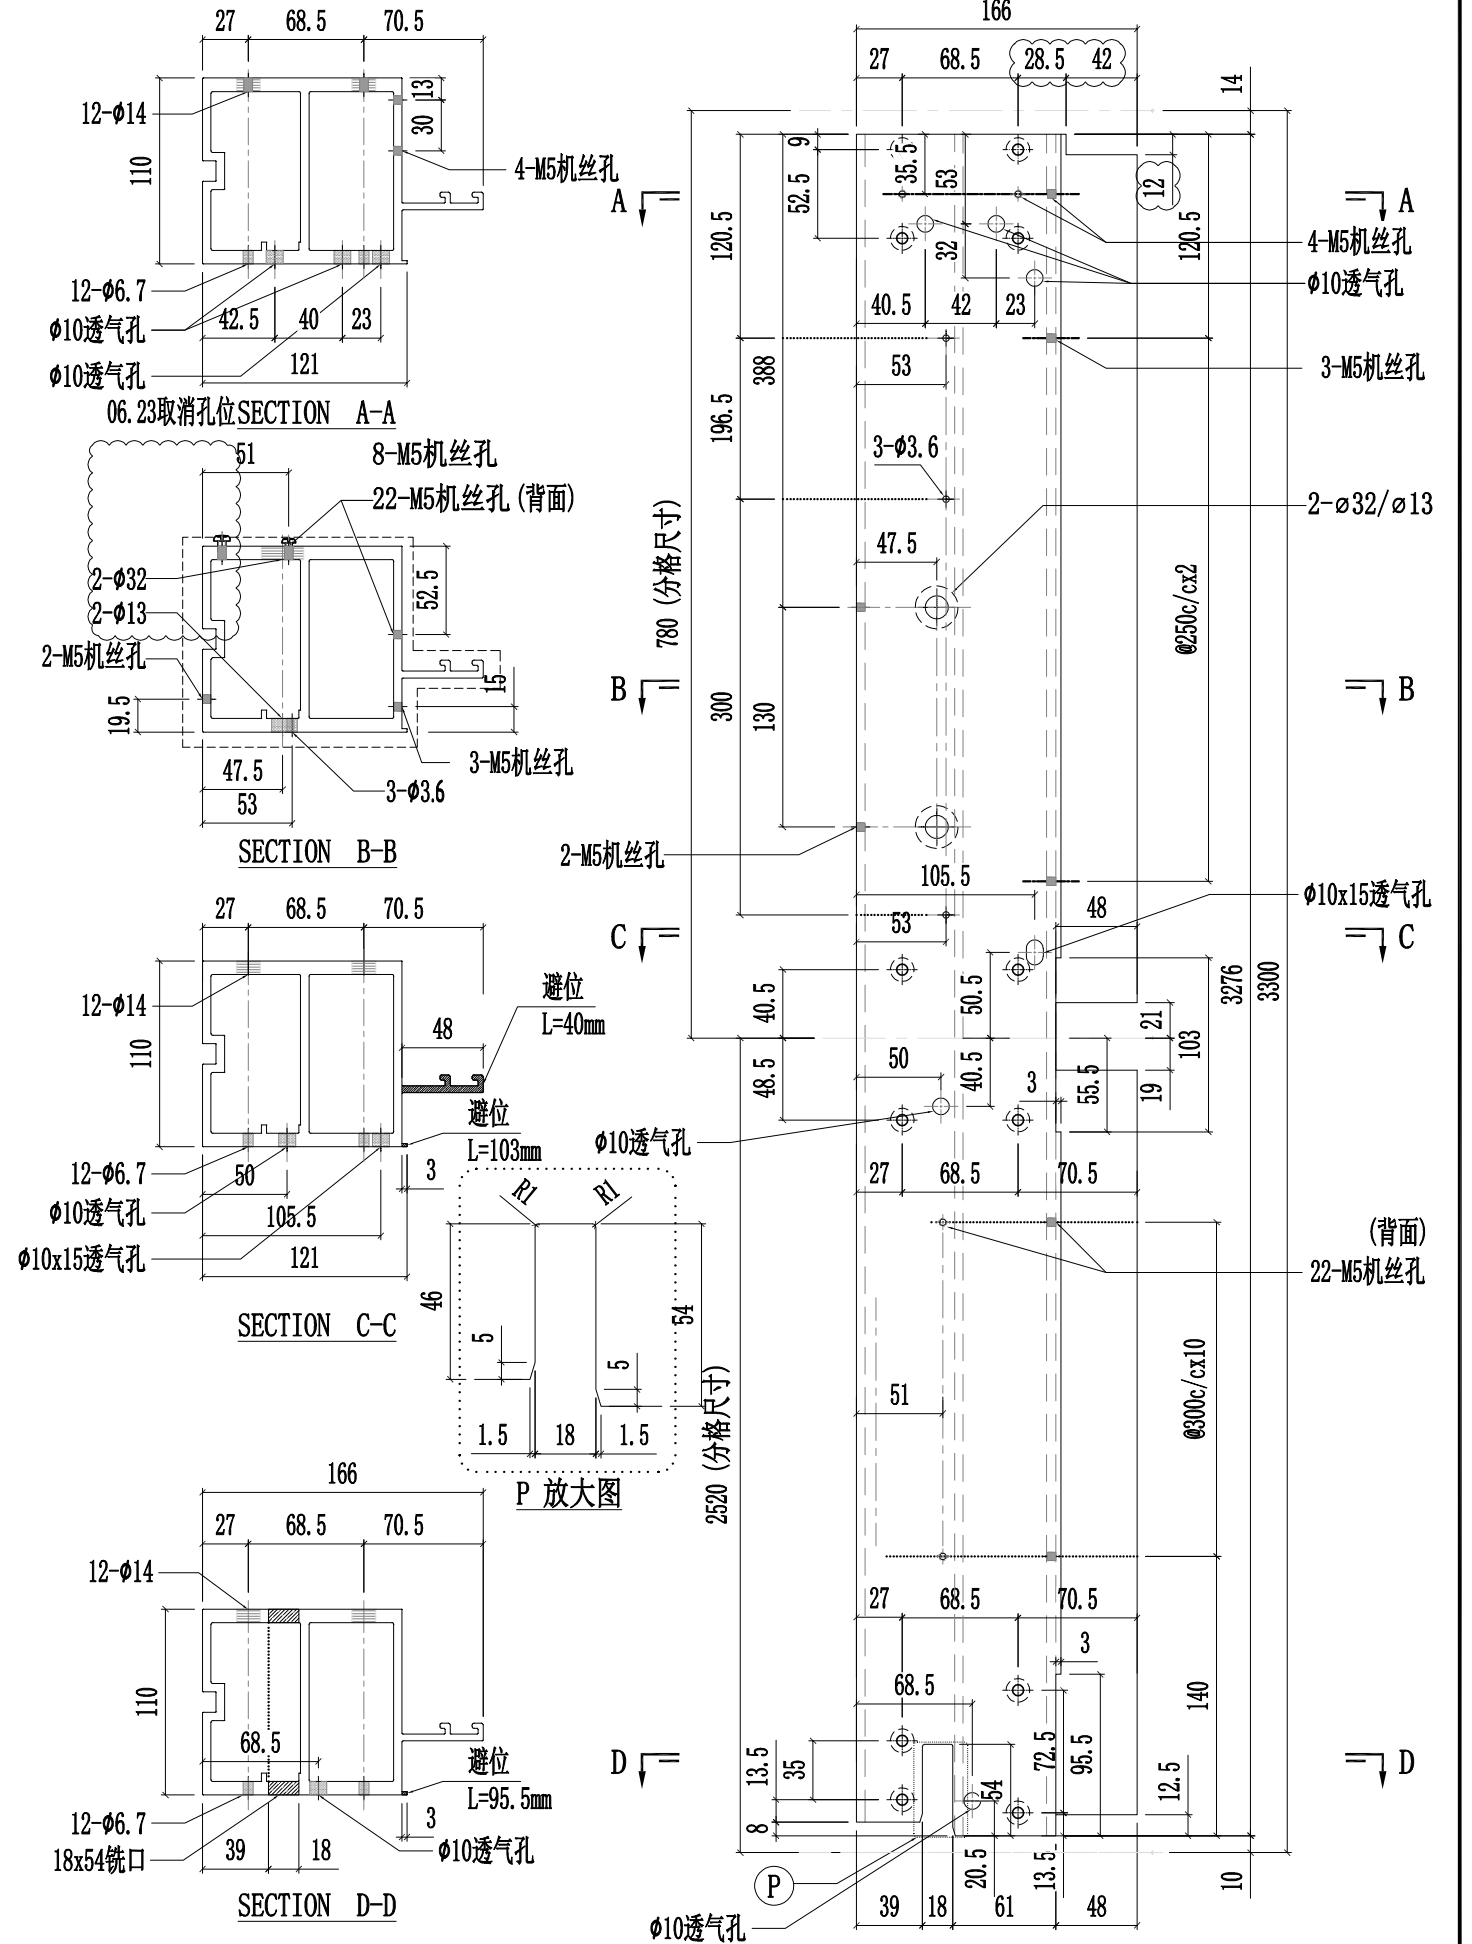


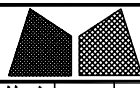

美特铝质有限公司
MIDI Aluminium Fabricator Ltd.


工程號	J857	類別		物料號	-						
地盘	啟德6552	制圖	陈梓豪	20220211	圖號	X86056-P02					
修改	A B D	採用	工廠	✓	地盤	-					
日期	03.16 04.26 05.09	材料颜色	AL2: ECK3X10063S-XF1	材料	X86056	批准	林仁安	20220215	單件重量	-	(KG)
图纸名称	铝料加工图		復核	練松文	20220213	數量	-				

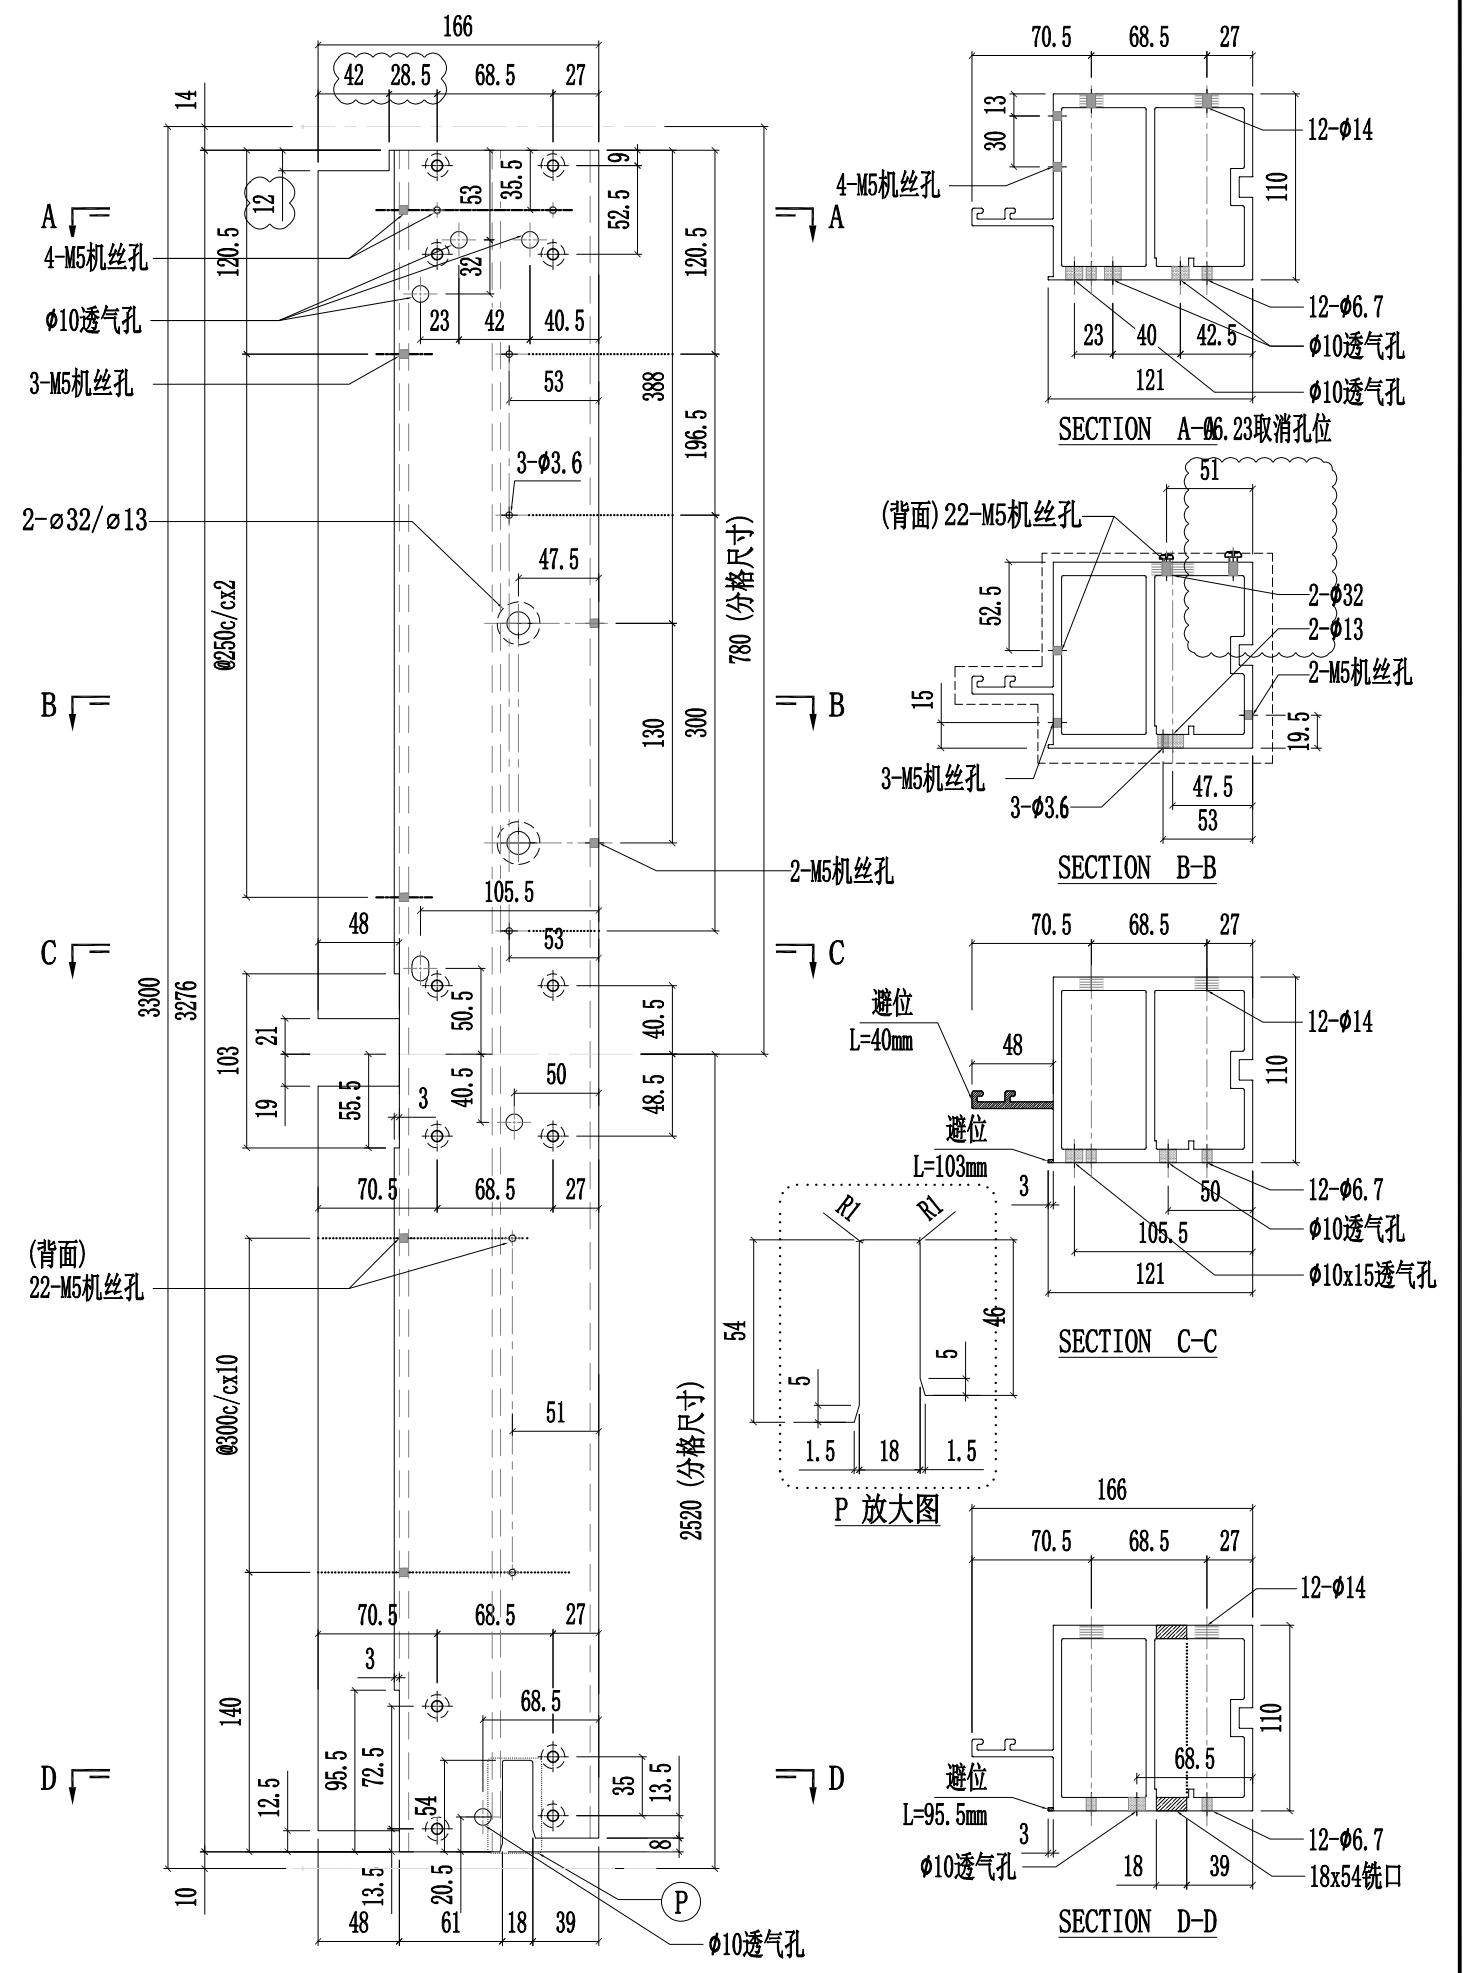


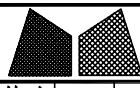

美特铝质有限公司
MIDI Aluminium Fabricator Ltd.


工程號	J857	類別		物料號	-					
地盘	啟德6552	制圖	陈梓豪	20220211	圖號	X86056-P08				
修改	A B D	採用	工廠	✓	地盤	-				
日期	03.16 04.26 05.09	材料颜色	AL2: ECK3X10063S-XF1	图纸名称	铝料加工图	復核	練松文	20220213	數量	-
				材料	X86056	批准	林仁安	20220215	單件重量	- (KG)

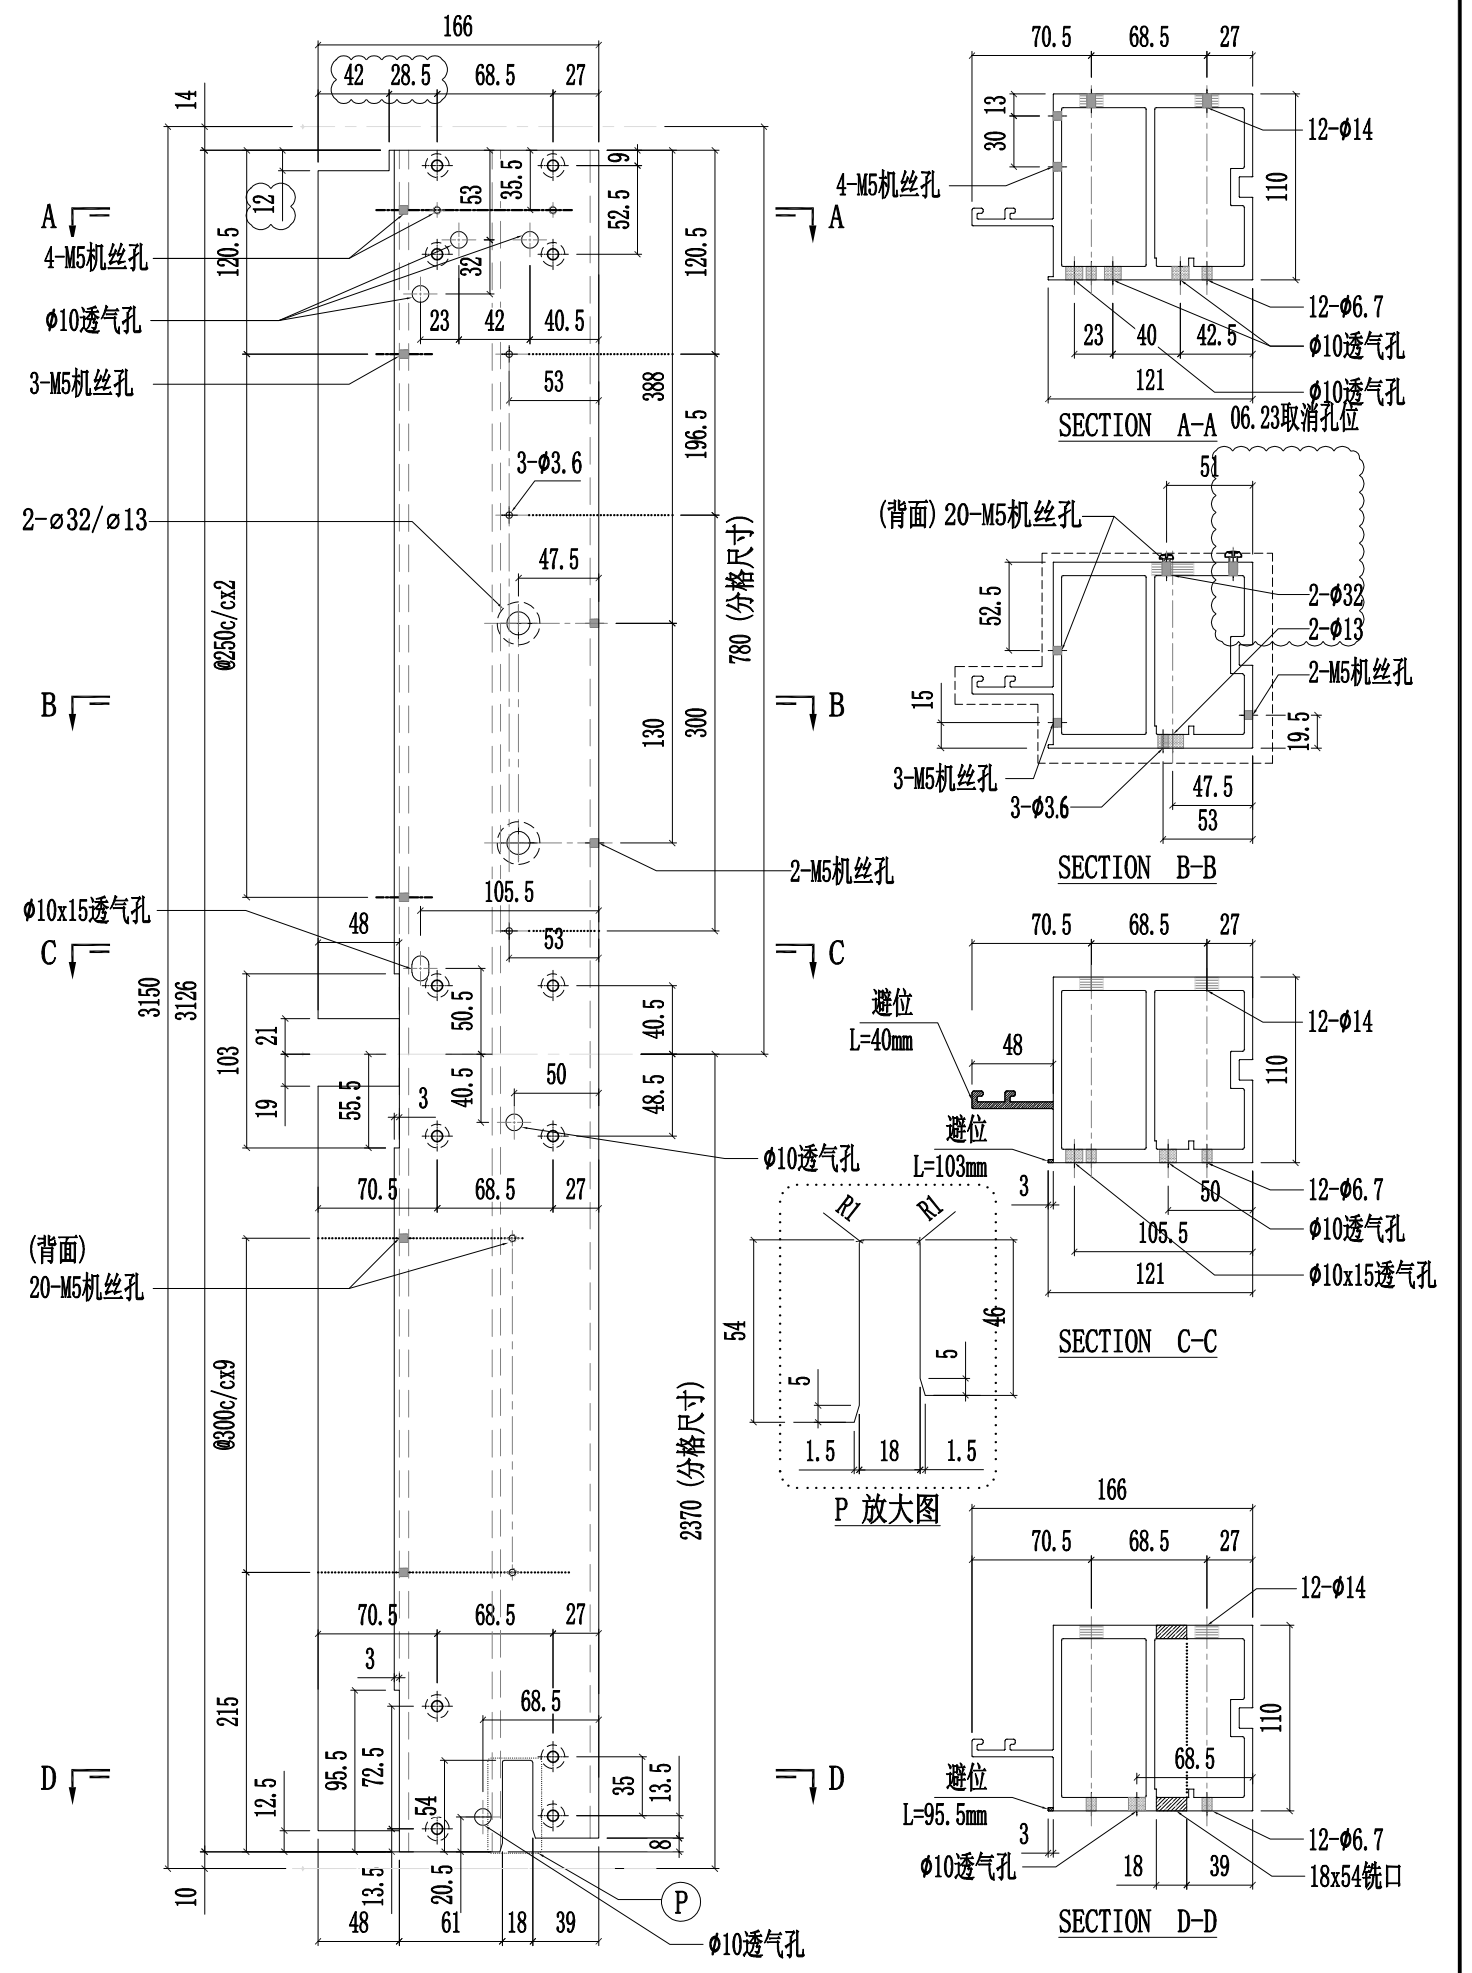


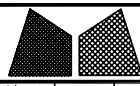

美特铝质有限公司
MIDI Aluminium Fabricator Ltd.


工程號	J857	類別		物料號	-						
地盘	啟德6552	制圖	陈梓豪	20220308	圖號	X86056-P17					
修改	A B D	採用	工廠	✓	地盘	-					
日期	03.16 03.30 06.20	材料颜色	AL2: ECK3X10063S-XF1	材料	X86056	批准	林仁安	20220310	單件重量	-	(KG)
图纸名称	铝料加工图		復核	練松文	20220309	數量	-				

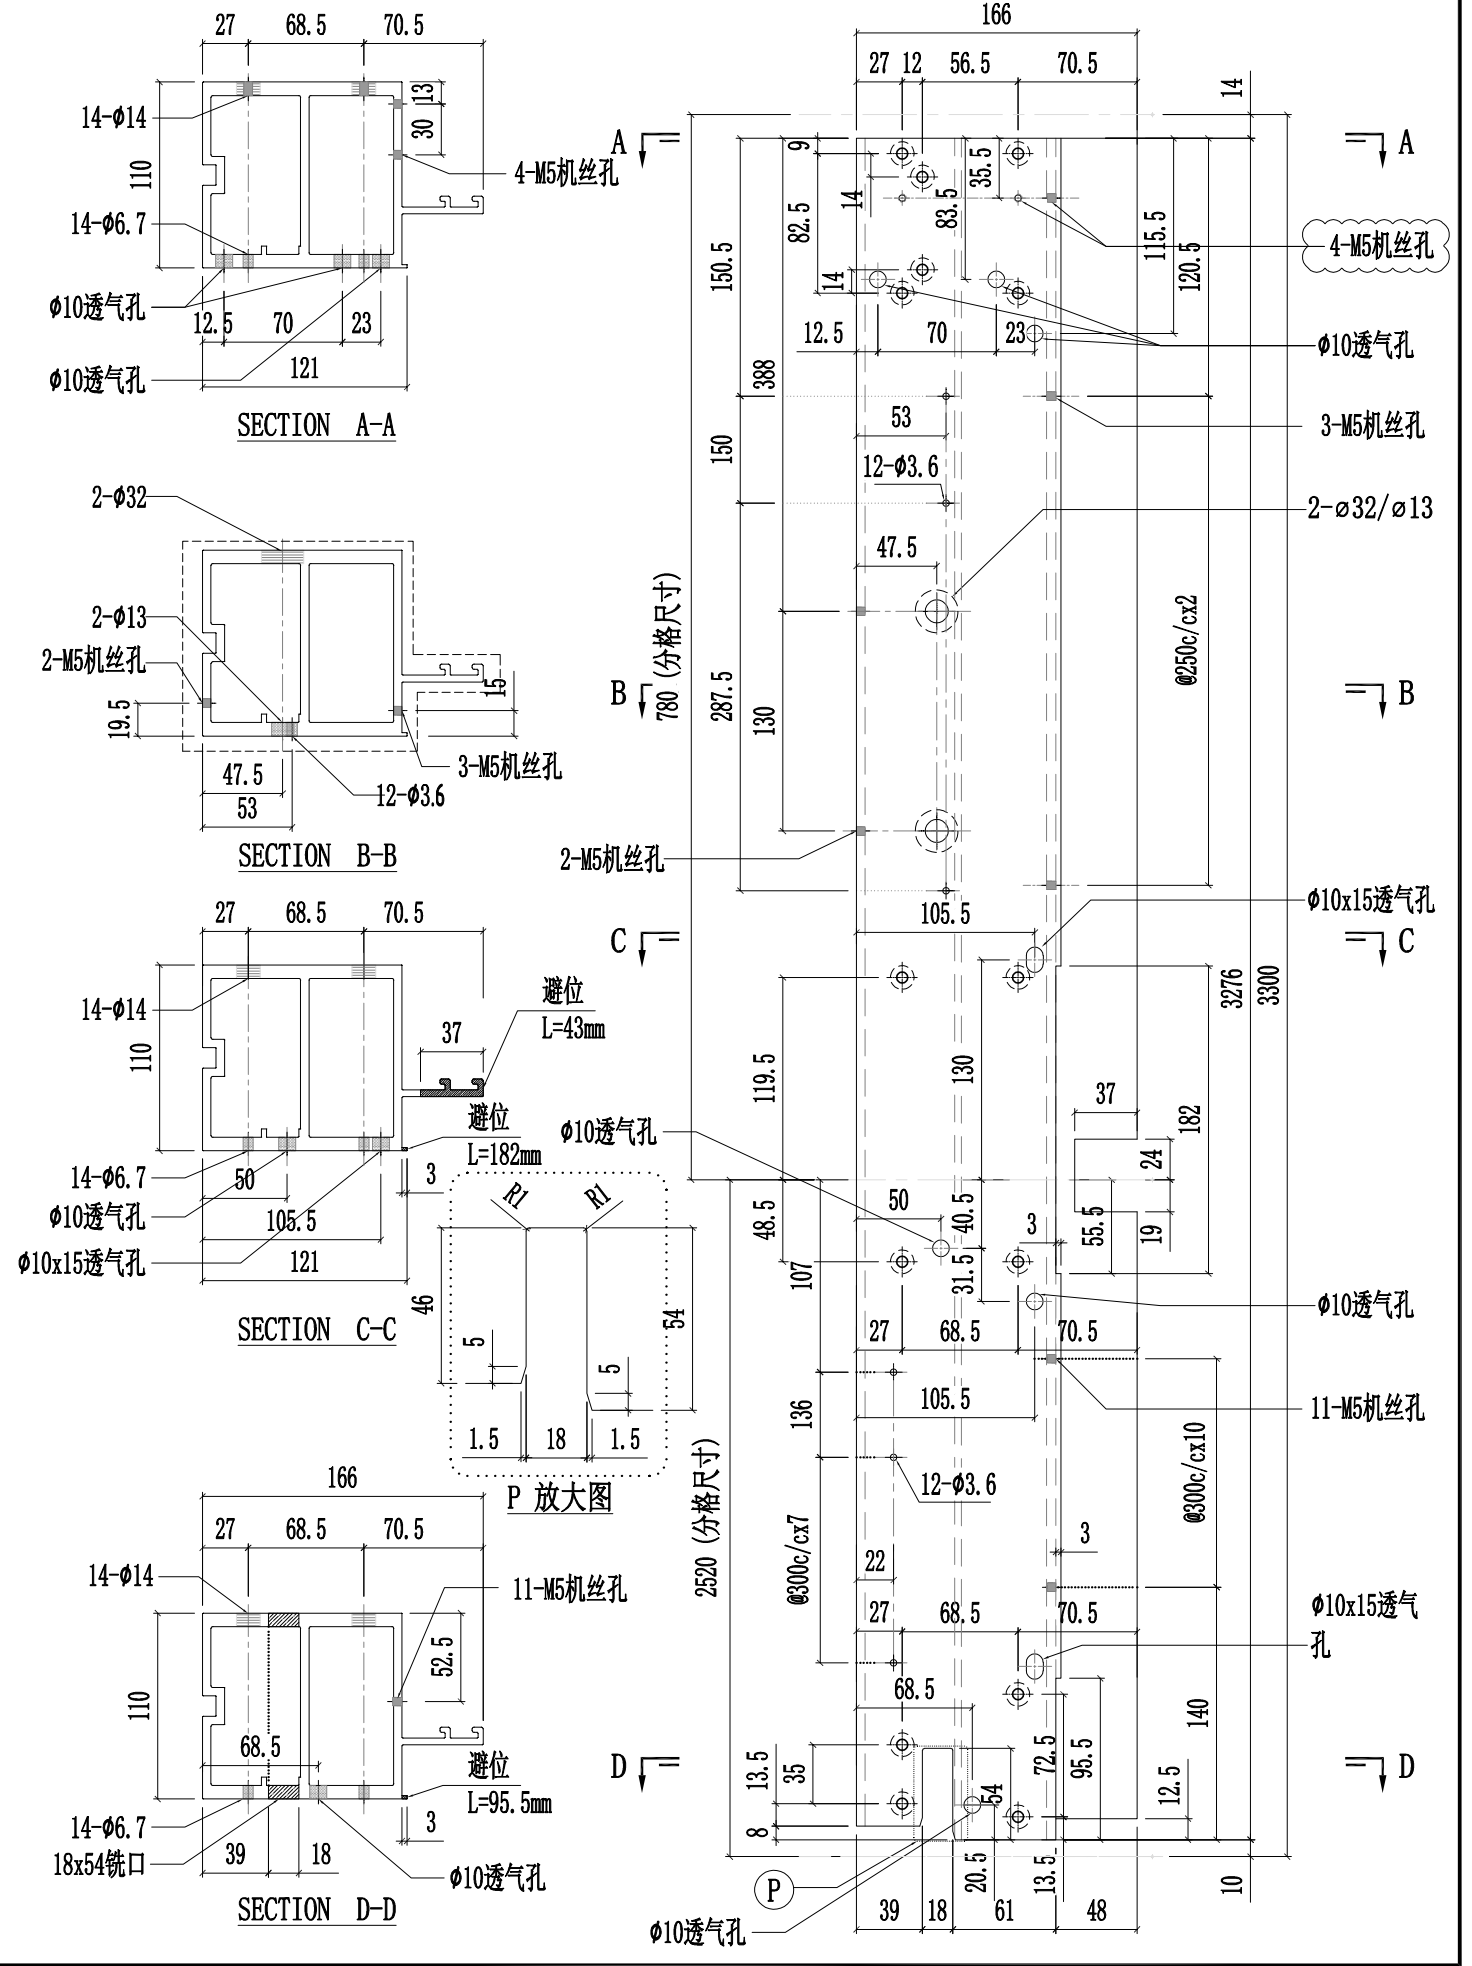


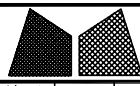

美特铝质有限公司
MIDI Aluminium Fabricator Ltd.


工程號	J857	類別		物料號	-					
地盘	啟德6552	制圖	陈梓豪	20220211	圖號	X86056-P20				
修改	A B C	採用	工廠	✓	地盘	-				
日期	03.16 04.26 06.20	材料颜色	AL2: ECK3X10063S-XF1	图纸名称	铝料加工图	復核	練松文	20220213	數量	-
				材料	X86056	批准	林仁安	20220215	單件重量	- (KG)

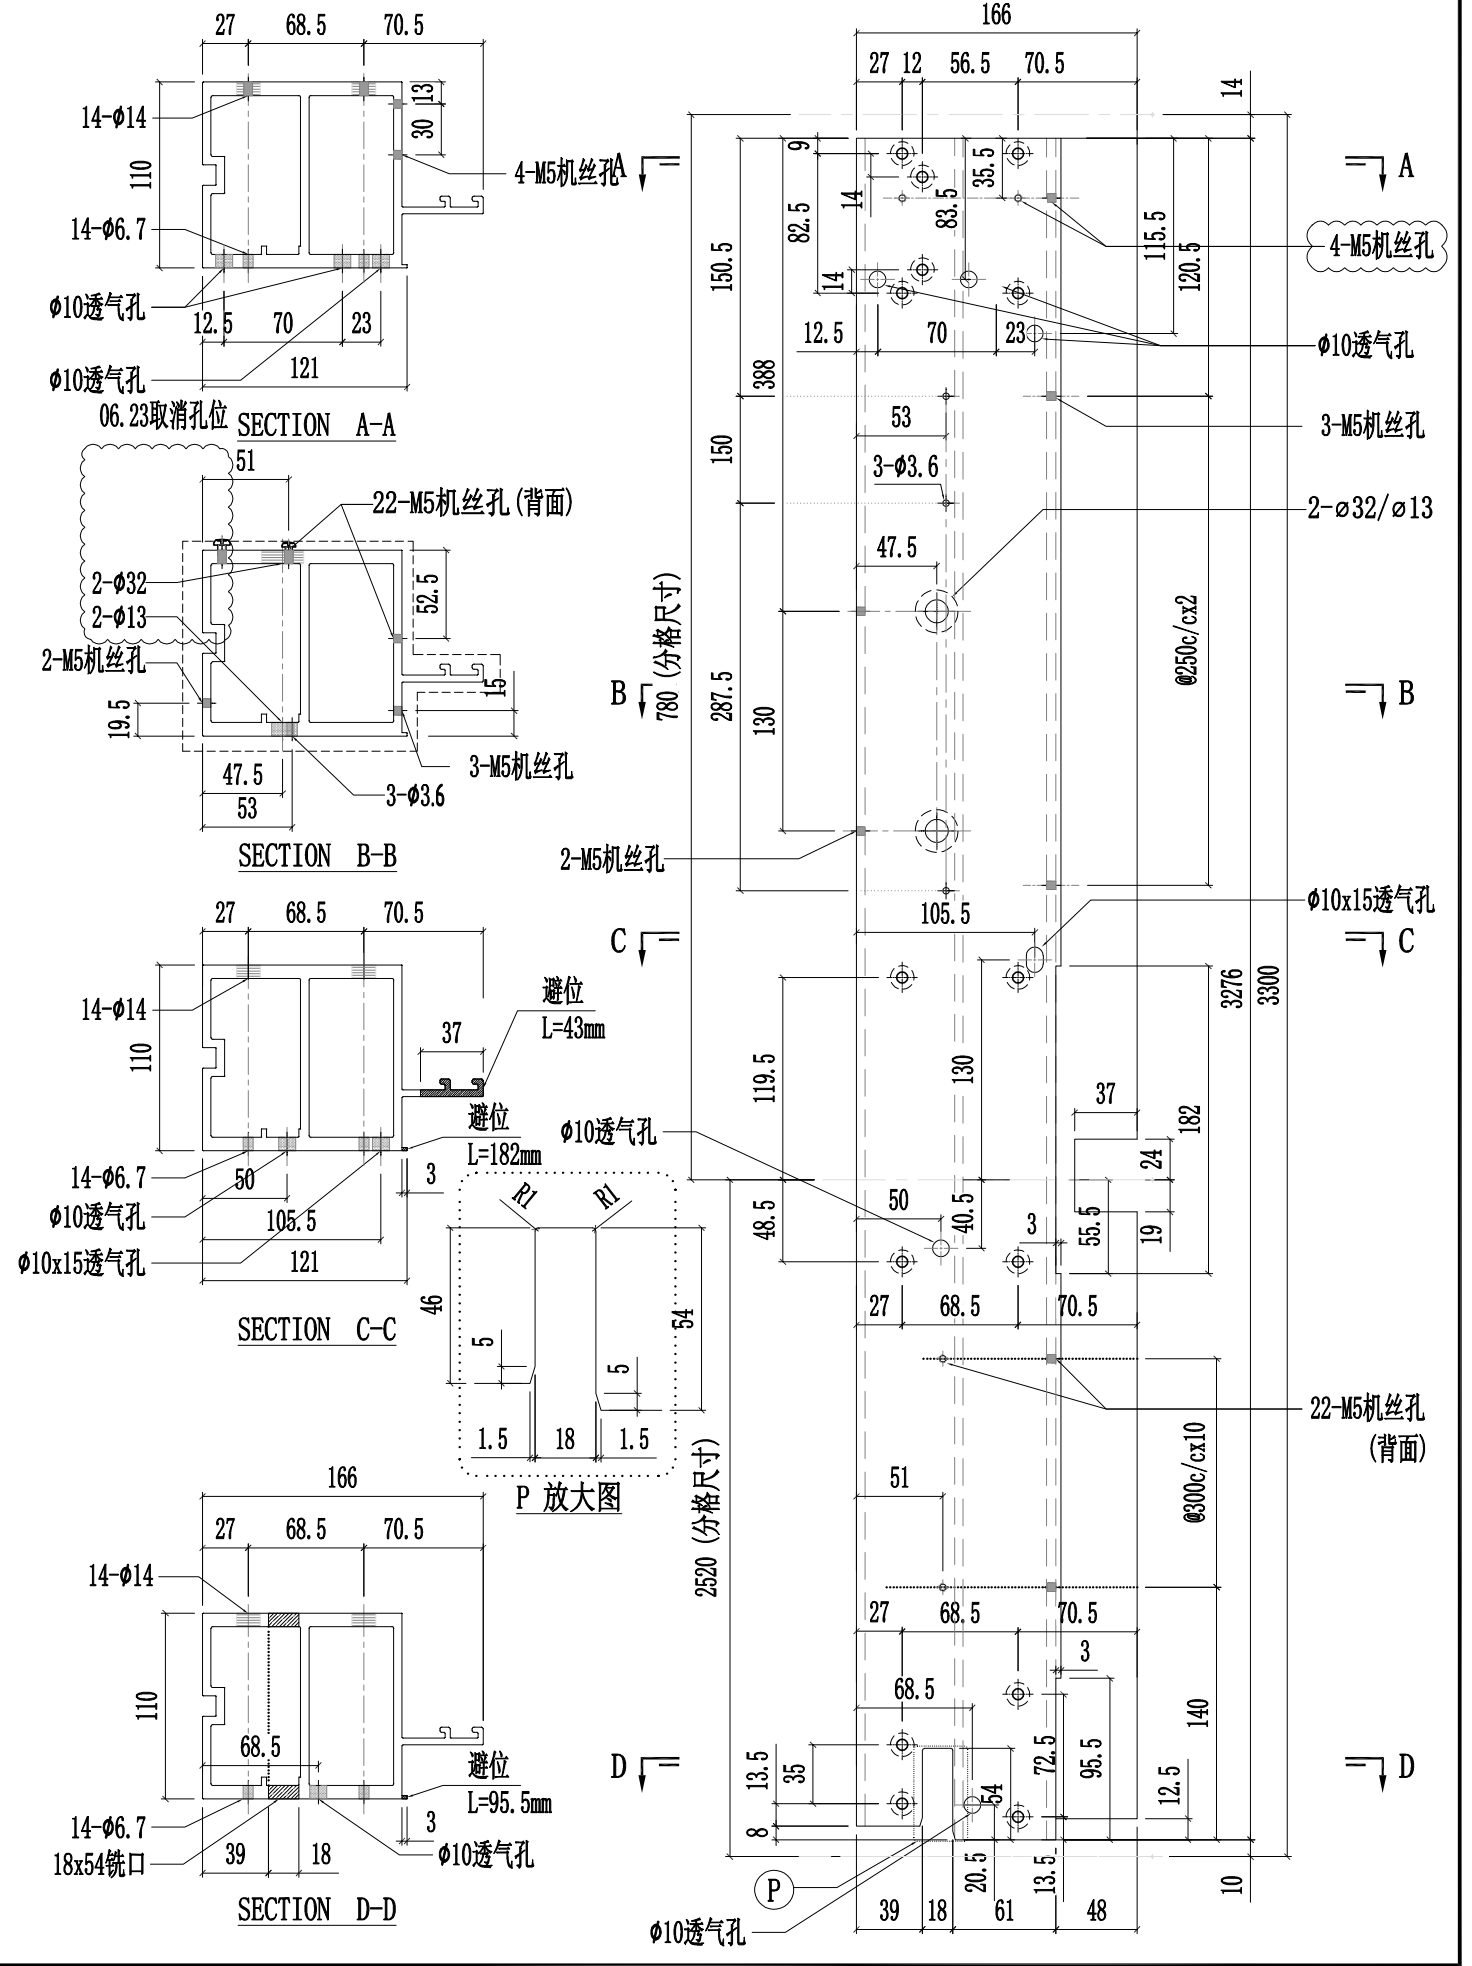


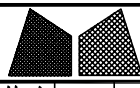

美特鋁質有限公司
MIDI Aluminium Fabricator Ltd.


工程號	J857	類別		物料號	-										
地盘	啟德6552	制圖	陈梓豪	20220211	圖號	X86056-P21									
修改	A	B	D	採用	工廠	✓	地盤	-	图纸名称	铝料加工图	復核	練松文	20220213	數量	-
日期	03.16	03.30	05.09	材料颜色	AL2:ECX3X10063S-XF1	材料	X86056	批准	林仁安	20220215	單件重量	-	(KG)		

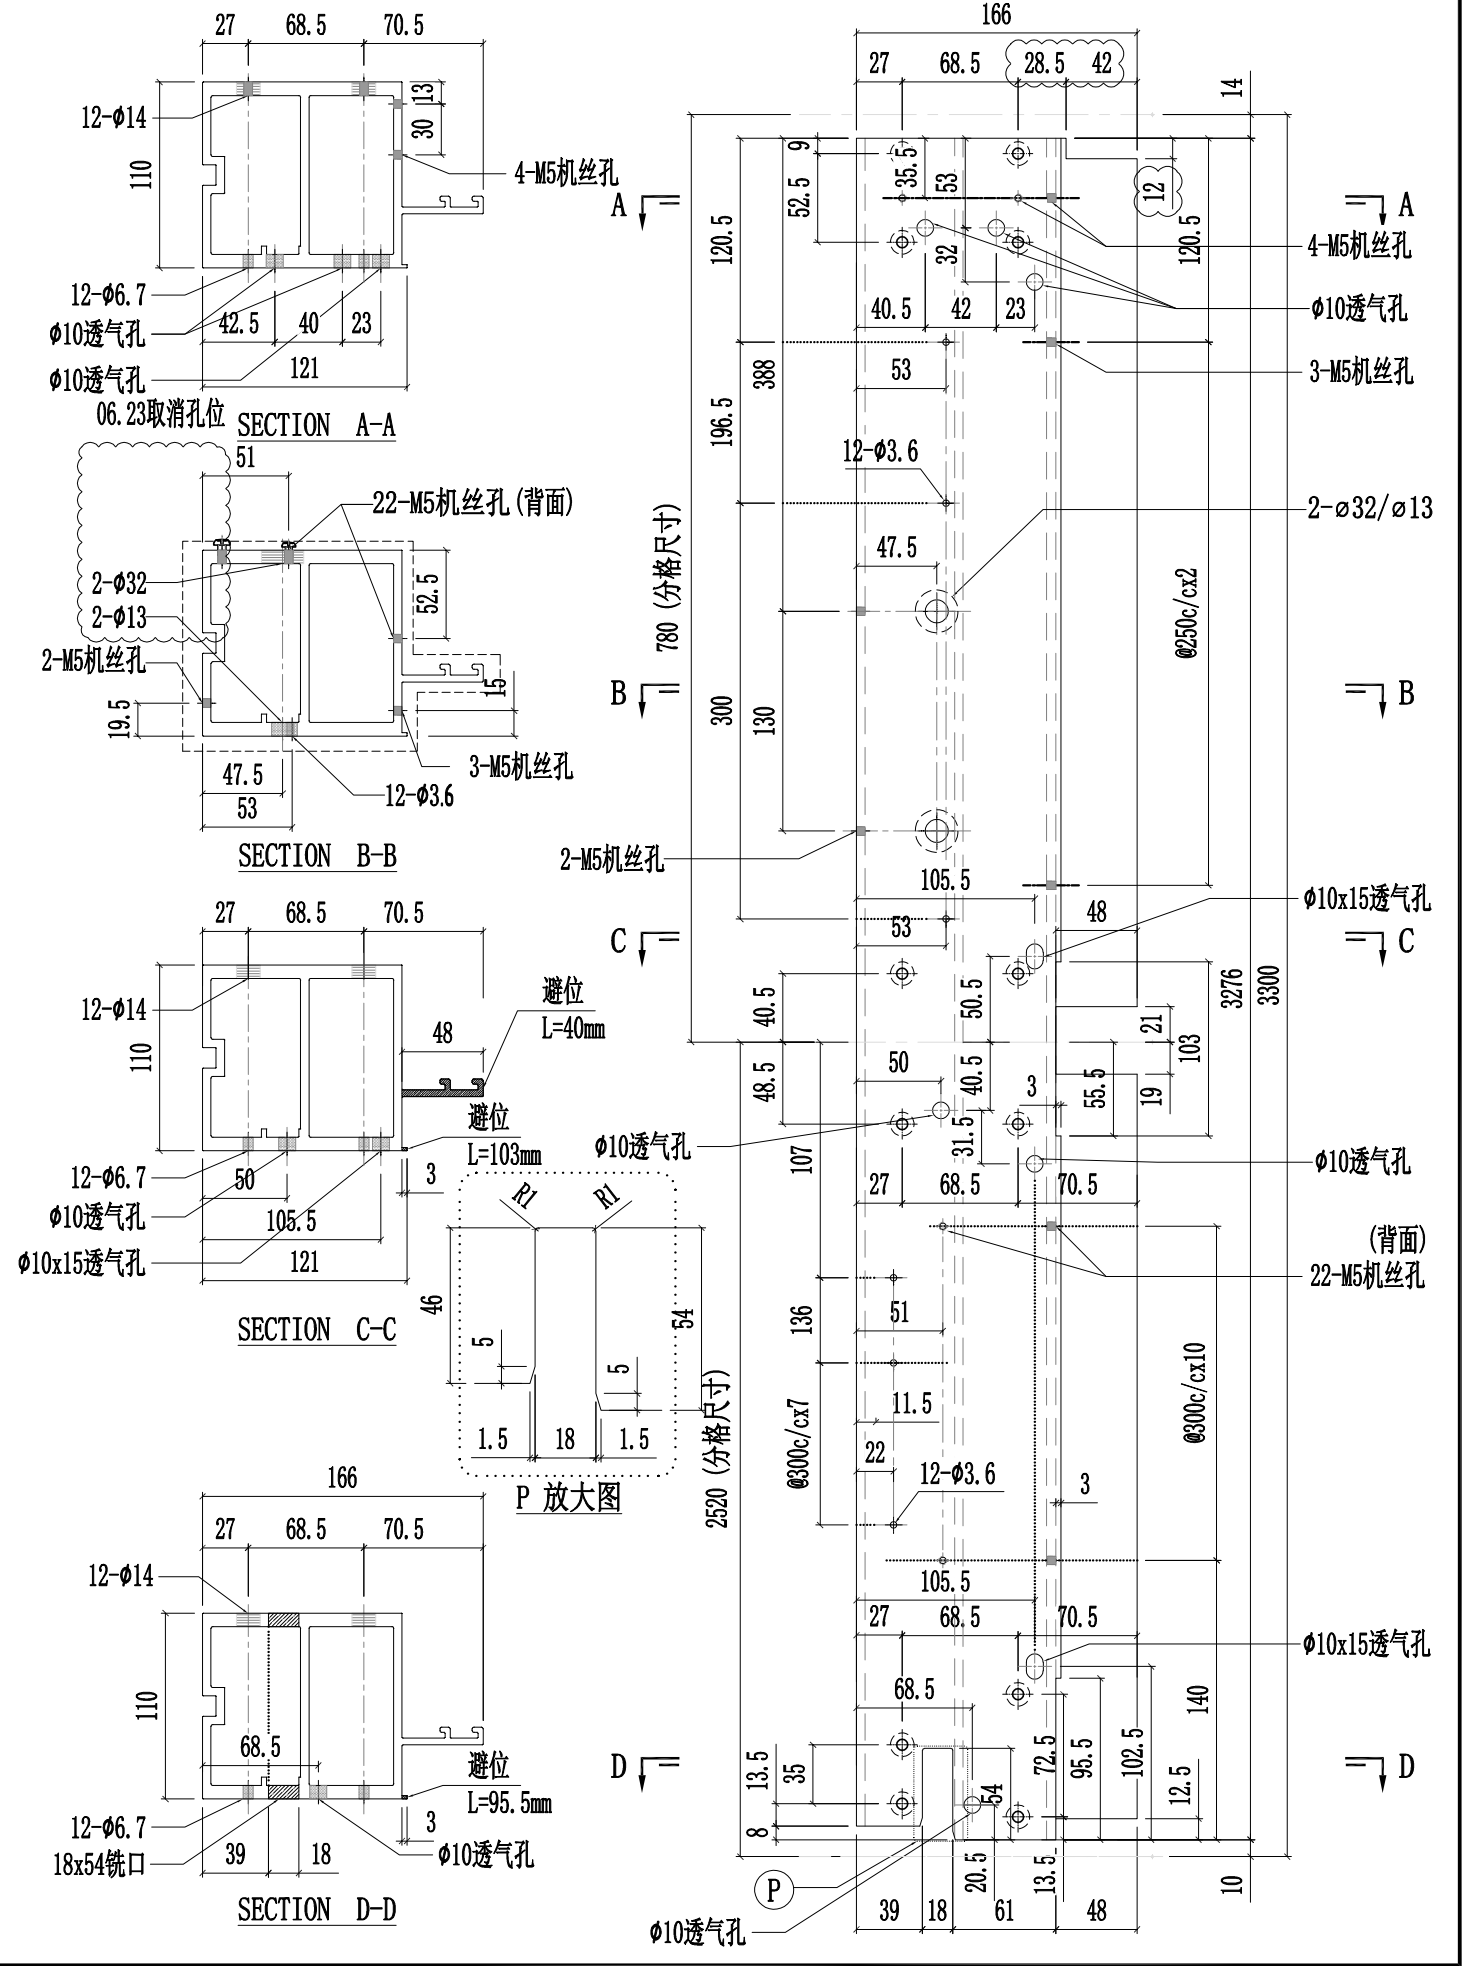


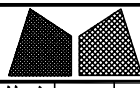

美特鋁質有限公司
MIDI Aluminium Fabricator Ltd.

工程號	J857	類別		物料號	-		
地盘	啟德6552	制圖	陈梓豪	20220211	圖號	X86056-P23	
修改	A B C	採用	工廠	✓	地盤	-	
日期	03.16 04.26 06.20	材料颜色	AL2: ECK3X10063S-XF1	材料	X86056	批准	林仁安
图纸名称	铝料加工图	復核	練松文	20220213	數量	-	
				20220215	單件重量	- (KG)	

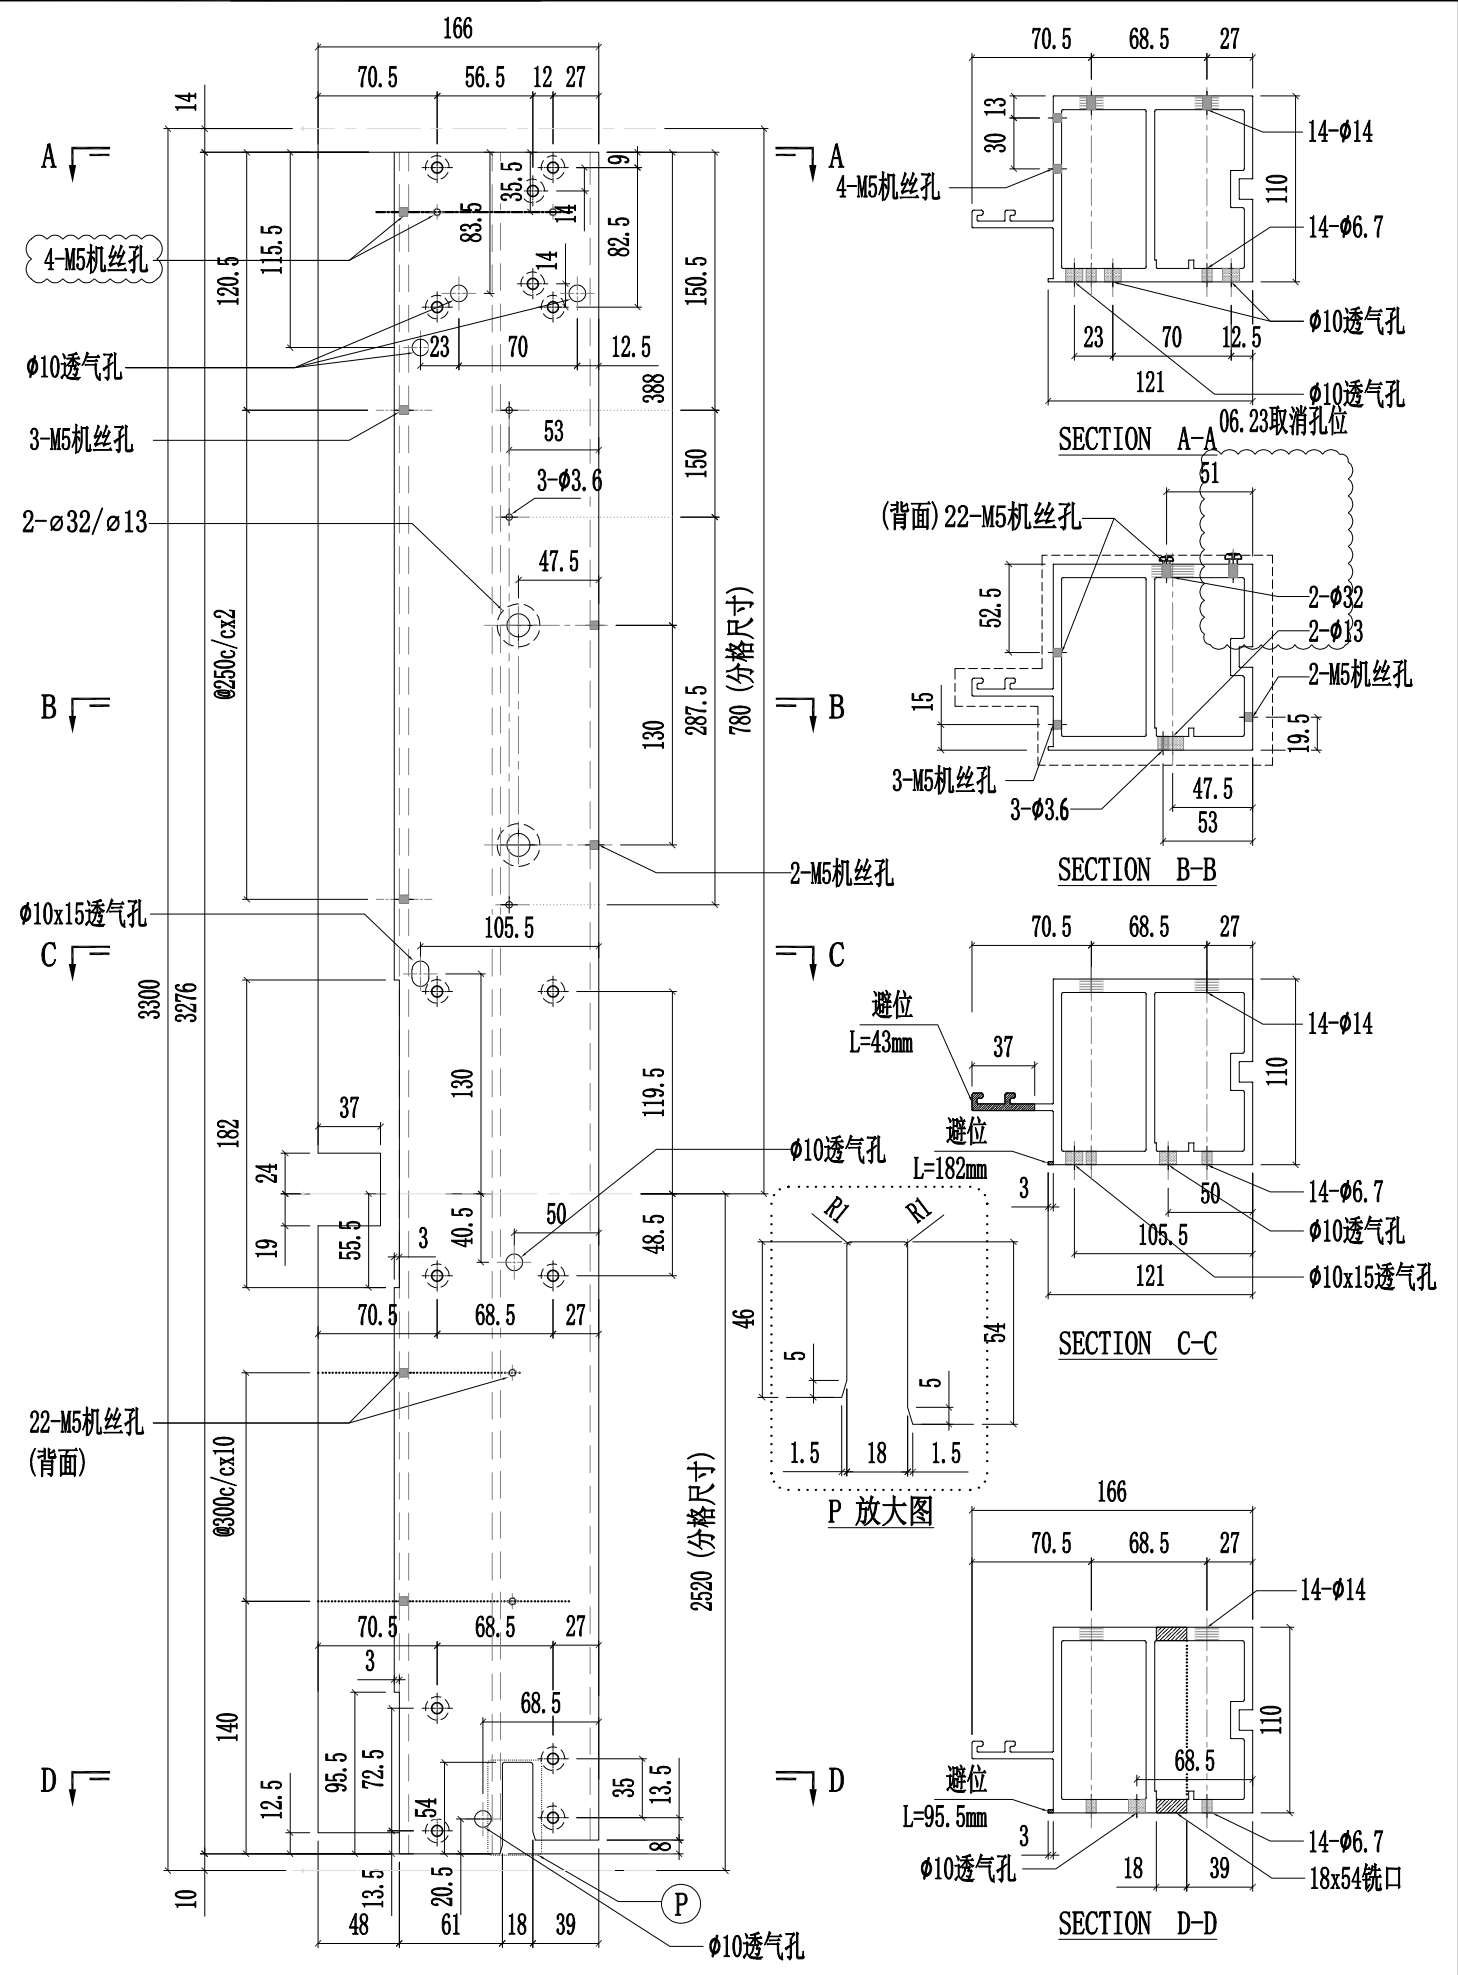

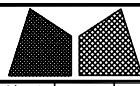

美特鋁質有限公司
MIDI Aluminium Fabricator Ltd.

工程號	J857	類別		物料號	-							
地盘	啟德6552	制圖	陈梓豪	20220211	圖號	X86056-P27						
修改	A B	採用工廠	✓	地盤	-	图纸名称	铝料加工图	復核	練松文	20220213	數量	-
日期	03.16 06.20	材料颜色	AL2:ECX3X10063S-XF1	材料	X86056	批准	林仁安	20220215	單件重量	-	(KG)	

