






美特鋁質有限公司
MIDI Aluminium Fabricator Ltd.

工程號	J857	類別		物料號	-			
地盘	啟德6552	制圖	陈梓豪	2022-3-20	圖號	BM-C202		
修改	-	採用工廠		復核	练松文	2022-3-21	數量	-
日期	-	材料颜色	AL2: ECK3M96295S-ZD1	批准	林仁安	2022-3-22	單件重量	- (KG)
图纸名称	铝板加工图							
材料	1mm THK. 铝板							

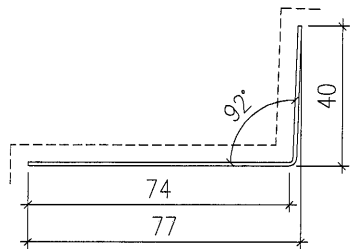


SECTION A-A

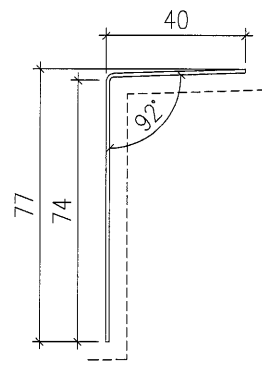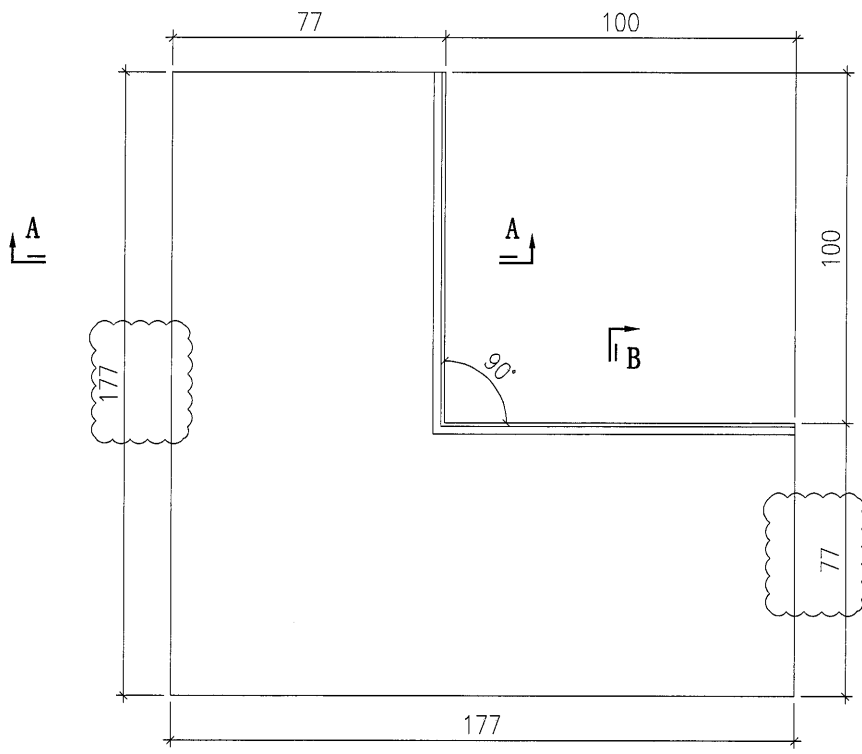



SECTION B-B

B

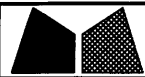


美特鋁質有限公司
MIDI Aluminium Fabricator Ltd.

工程號	J857	類別		物料號	-	
地盘	啟德6552	制圖	陈梓豪	2022-3-20	圖號	BM-C201
修改		採用工廠		2022-3-21	數量	-
日期		材料颜色	AL2: ECK3M96295S-ZD1	2022-3-22	單件重量	- (KG)
		图纸名称	铝板加工图			
		材料	1mm THK. 铝板			
		復核	练松文			
		批准	林仁安			

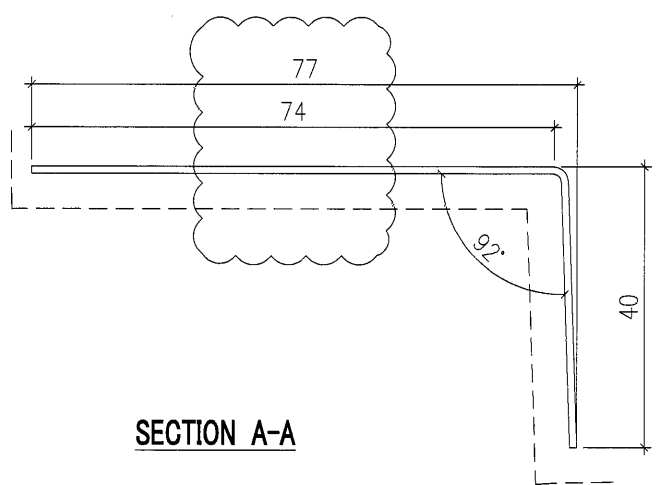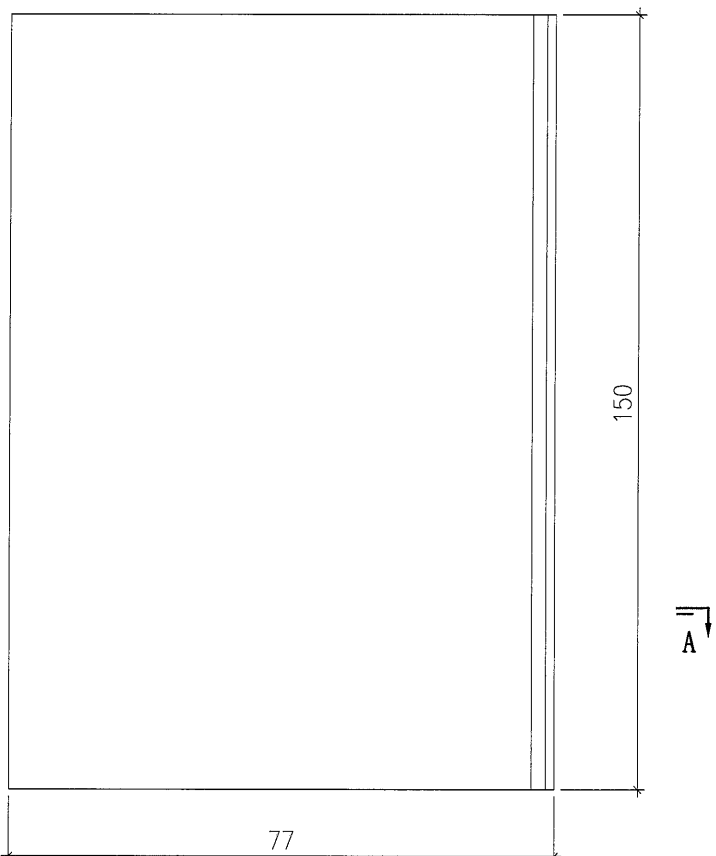


SECTION A-A

 美特鋁質有限公司 MIDI Aluminium Fabricator Ltd.				工程號	J857	類別		物料號	-				
修改	-	-	-	採用工廠	地盤	✓	圖紙名稱	铝板加工图	復核	陈梓豪	2022-3-20	圖號	BM-C203
日期	-	-	-	材料颜色	AL2: ECK3M96295S-ZD1		材料	1mm THK. 铝板	批准	林仁安	2022-3-22	單件重量	- (KG)

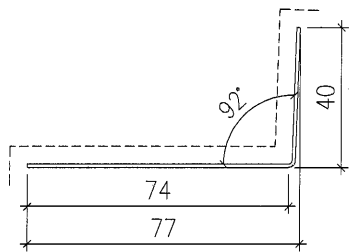

SECTION A-A

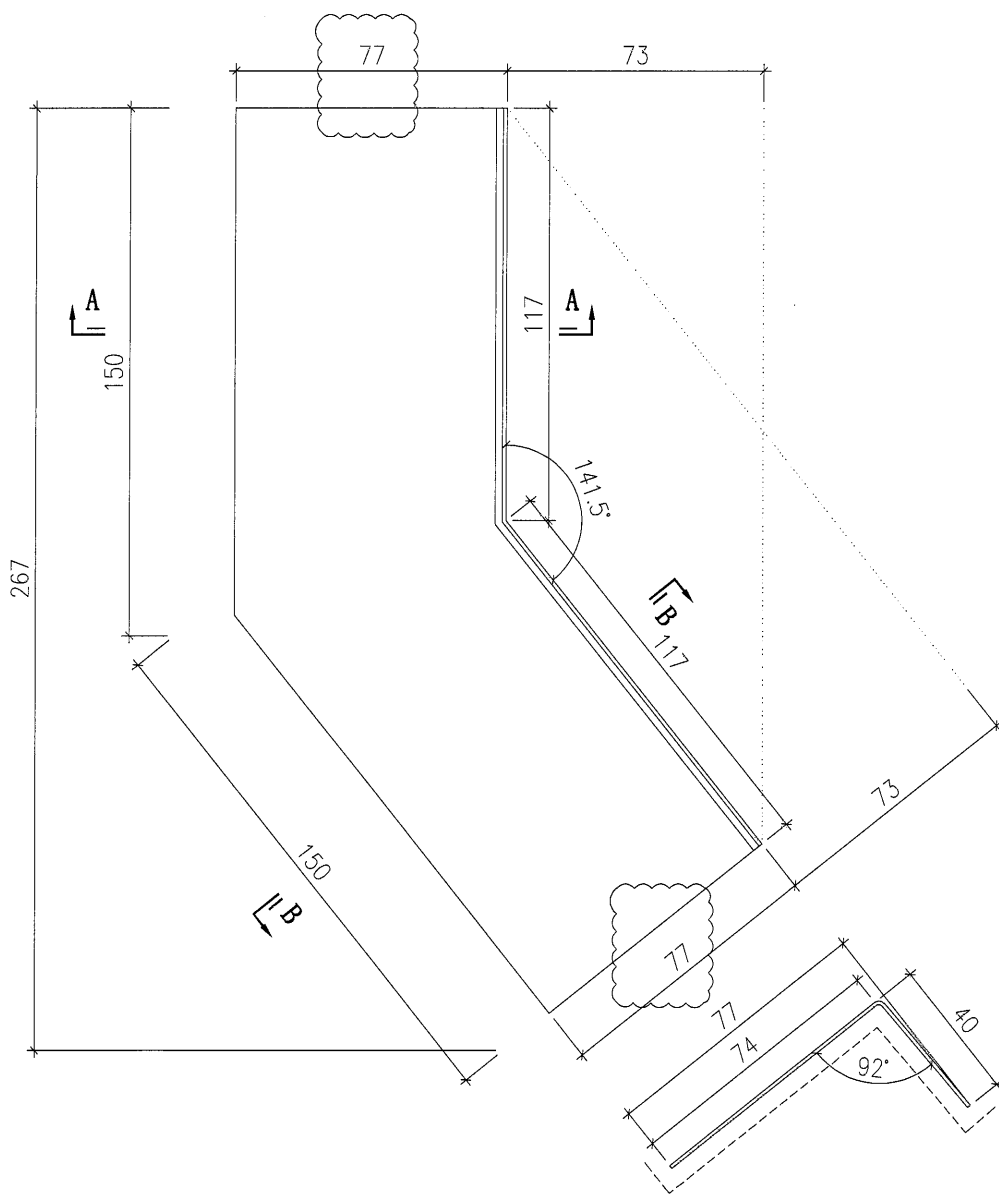

SECTION B-B