

工程指示 / 要求簡箋 ENGINEER INSTRUCTIONS(E.I.)

工程指示編號:	EI- 4669	修改版本:	G
工程編號:	HK- 1073/22	工程名稱:	NKIL6552
收件人:	生統	發件人:	Nero HO
工程項目:	後裝FD門 - 廠用鋁料加工圖(大貨)	日期:	30/06/2022

<input type="checkbox"/> 原合約工程包	<input type="checkbox"/> 原合約工程加 / 減賬 QT-	<input type="checkbox"/> 新工程報價 QT-
---------------------------------	--	------------------------------------

信件批核號碼/圖紙參考編號:	批核模具圖紙編號:
客戶指示附件:	管理內部批簽署:

<input type="checkbox"/> 初步鋁料 B.M.	<input checked="" type="checkbox"/> 加工拆圖, 然後生產	<input type="checkbox"/> 尺寸表
<input type="checkbox"/> 正式鋁料 B.M.	<input checked="" type="checkbox"/> 技術上資料/指示	<input type="checkbox"/> 報價
<input type="checkbox"/> 配件 B.M.	<input type="checkbox"/> 樣辦或貨品說明書	<input type="checkbox"/> 分判合約
<input type="checkbox"/> 其他:		

內容:
按修改的加工圖加工
完成上列要求日期: 第一批: 6月底, 第二批: 7月底, 第三批: 8月

國內

<input type="checkbox"/> 生產技術總監	<input type="checkbox"/> 連附件	<input type="checkbox"/> 技術部	<input type="checkbox"/> 連附件	<input type="checkbox"/> 生產部	<input type="checkbox"/> 連附件
<input type="checkbox"/> 採購部	<input type="checkbox"/> 連附件	<input checked="" type="checkbox"/> 生產統籌部	<input checked="" type="checkbox"/> 連附件	<input type="checkbox"/> 報關組	<input type="checkbox"/> 連附件
<input type="checkbox"/> 質檢部	<input type="checkbox"/> 連附件	<input type="checkbox"/> 會計部	<input type="checkbox"/> 連附件	<input type="checkbox"/> 機械設計部	<input type="checkbox"/> 連附件
<input type="checkbox"/> 其他:					

香港

<input type="checkbox"/> 行政部	<input type="checkbox"/> 連附件	<input type="checkbox"/> 會計部	<input type="checkbox"/> 連附件	<input type="checkbox"/> 統籌部	<input type="checkbox"/> 連附件	<input type="checkbox"/> 工程部	<input type="checkbox"/> 連附件
<input type="checkbox"/> 採購部	<input type="checkbox"/> 連附件	<input type="checkbox"/> QS部	<input type="checkbox"/> 連附件	<input type="checkbox"/> 地盤管理	<input type="checkbox"/> 連附件	<input type="checkbox"/> 維修部	<input type="checkbox"/> 連附件



*發件人簽署:	*組別成員批核簽署:
傳遞編號: HK1073/22	項目經理簽署:




美特鋁質 有限公司
MIDI Aluminium Fabricator Ltd.

序号	产品编号	长度L	长度L1	数量	A	N	B	C	D		
1	J857-FD-AL01-01	2560.5	2500	77	80.5	300	x	8	80	701.5	701.5
2	J857-FD-AL01-02	2785.5	2725	3	193	300	x	8	192.5	814	814
3	J857-FD-AL01-03	2480.5	2420	1	190.5	300	x	7	190	661.5	661.5
4	J857-FD-AL01-04	2885.5	2825	1	93	300	x	9	92.5	864	864

工程號	J857	地盤	啓德6552
-----	------	----	--------

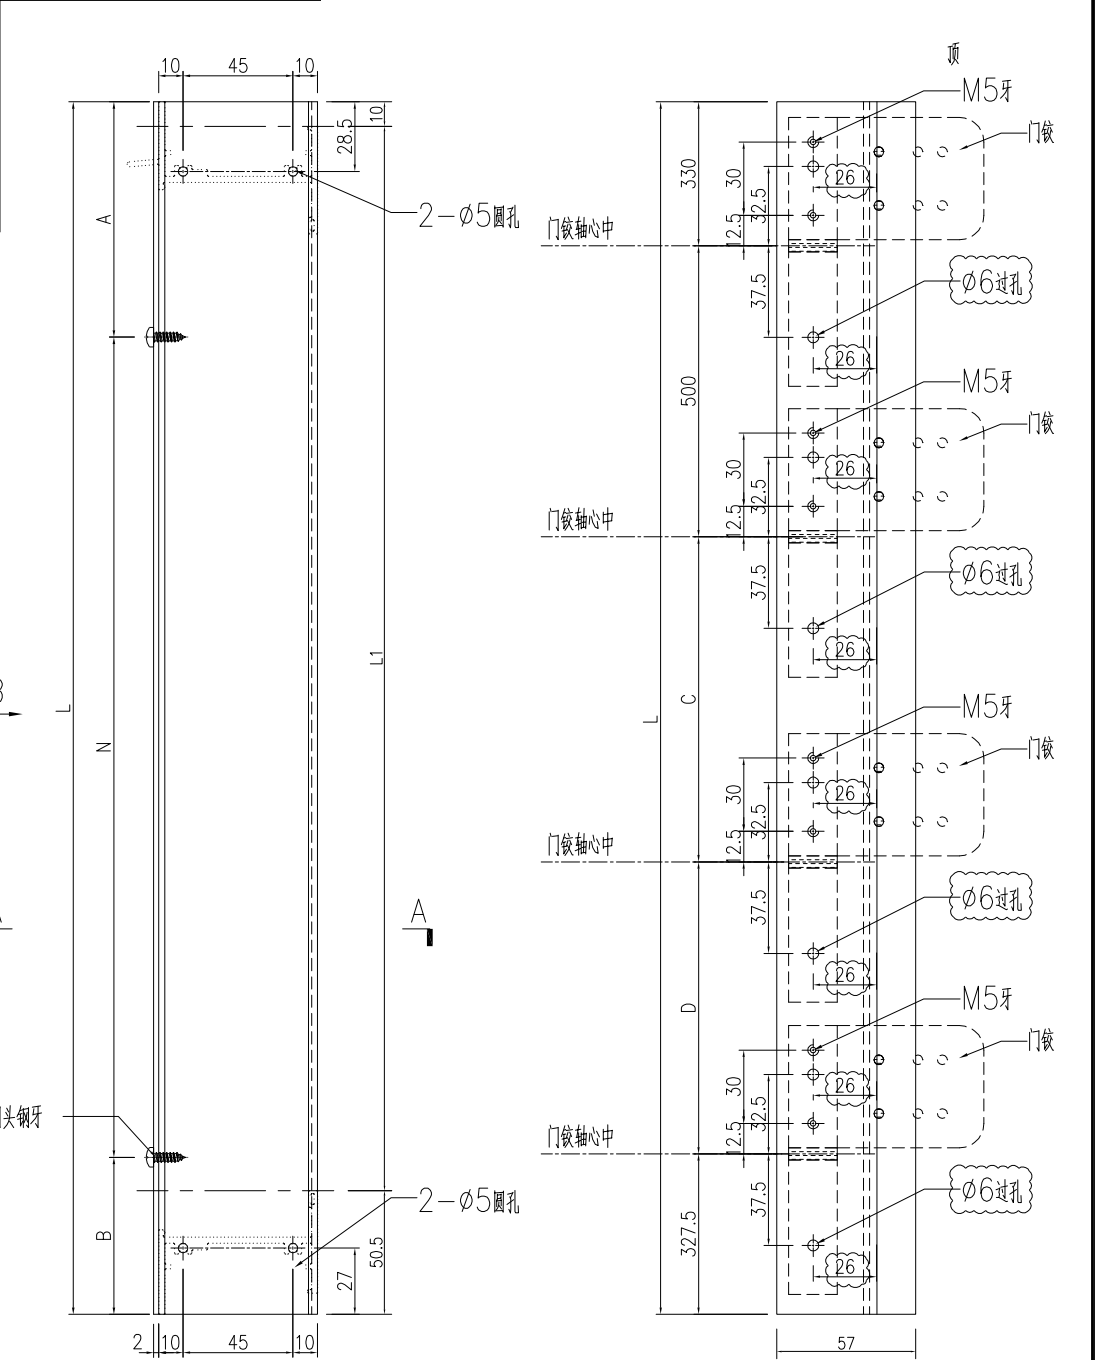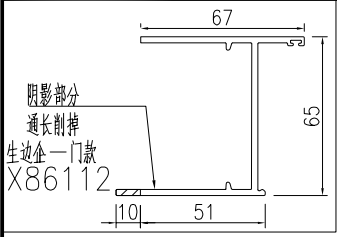

#8x1/2" 圆头钢牙

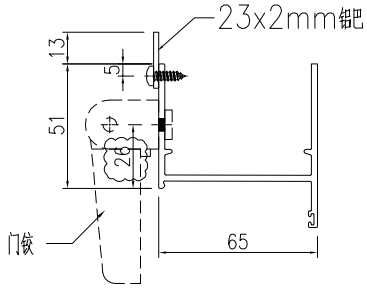

SECTION A-A

VIEW B-B



名稱	生邊企一門款	制圖	WYY	2022.04.25	修改	A	B
材料	X86112+2mm鋁巴	復核			日期	2022.06.01	2022.06.30
顏色	ECK3X10063S-XF1三塗(深灰)	批准			圖號	J857-FD-AL01	





美特鋁質 有限公司
MIDI Aluminium Fabricator Ltd.

序号	产品编号	长度L	长度L1	数量	A	N	B	C	D		
1	J857-FD-AL02R-01	2560.5	2500	50	80.5	300	x	8	80	701.5	701.5
2	J857-FD-AL02R-02	2785.5	2725	3	193	300	x	8	192.5	814	814
3	J857-FD-AL02R-04	2885.5	2825	1	93	300	x	9	92.5	864	864

工程號	J857	地盤	啓德6552
-----	------	----	--------

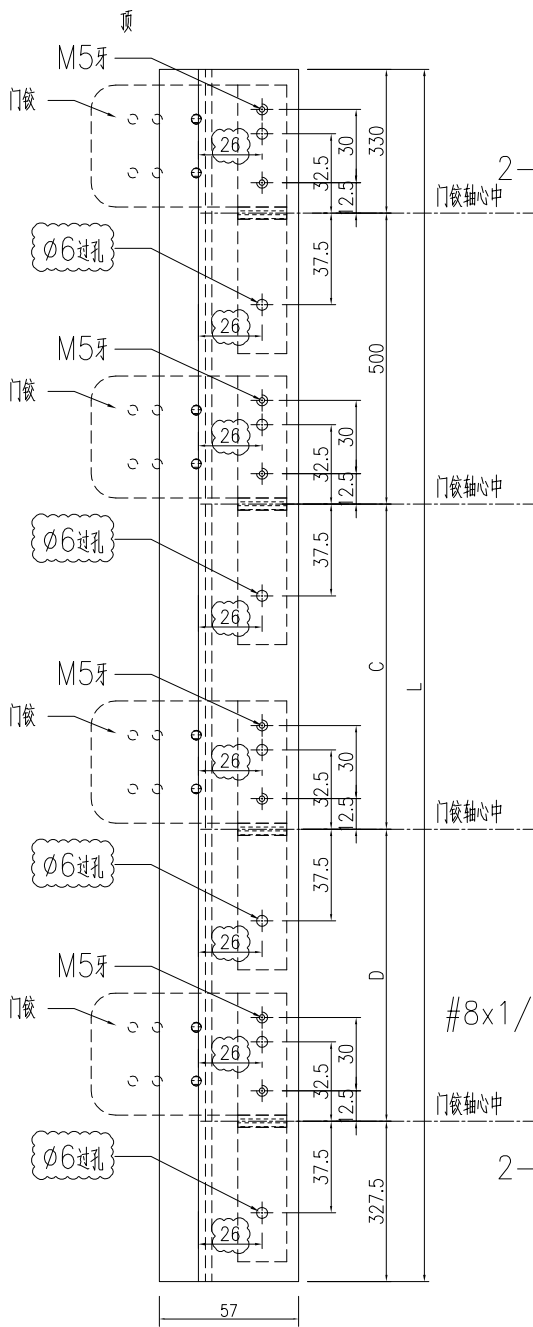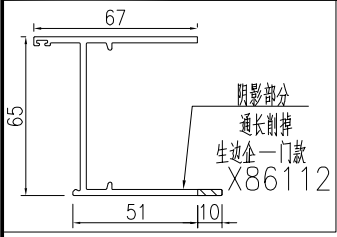

VIEW B-B

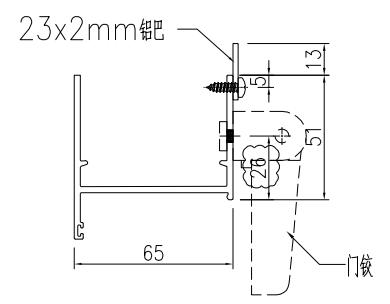
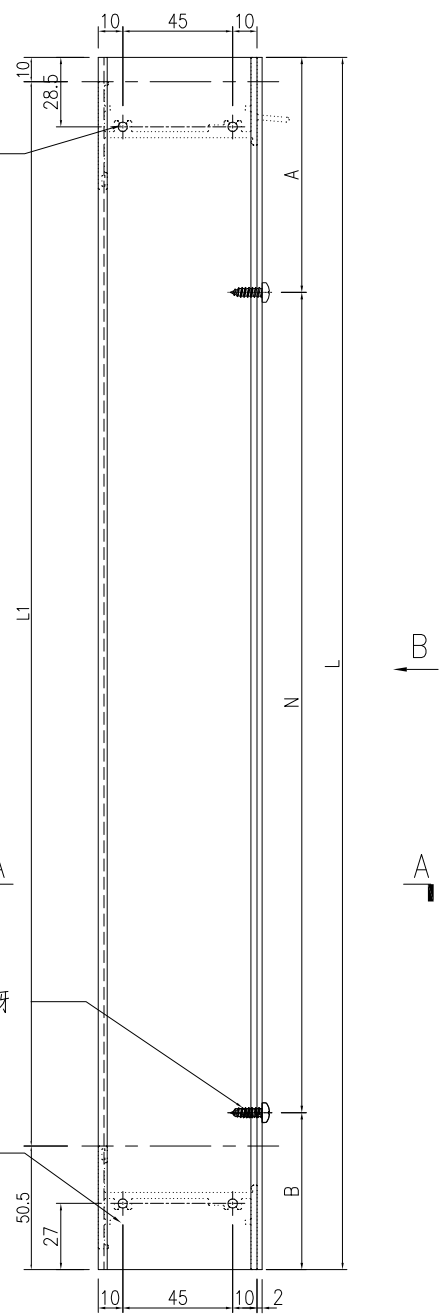


SECTION A-A


名稱	生邊企一門款	制圖	WYY	2022.04.25	修改	A	B
材料	X86112+2mm鋁巴	復核			日期	2022.06.01	2022.06.30
顏色	ECK3X10063S-XF1三塗(深灰)	批准			圖號	J857-FD-AL02R	

序号	产品编号	长度L	数量	A	
				x	2
1	J857-FD-AL05-01	2503	77	701.5	x 2
2	J857-FD-AL05-02	2728	3	814	x 2
3	J857-FD-AL05-03	2423	1	661.5	x 2
4	J857-FD-AL05-04	2828	1	864	x 2

工程號	J857	地盤	啓德6552
-----	------	----	--------

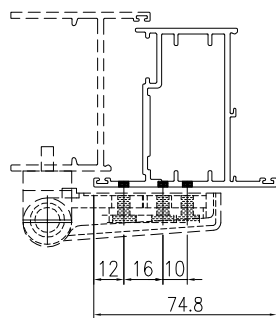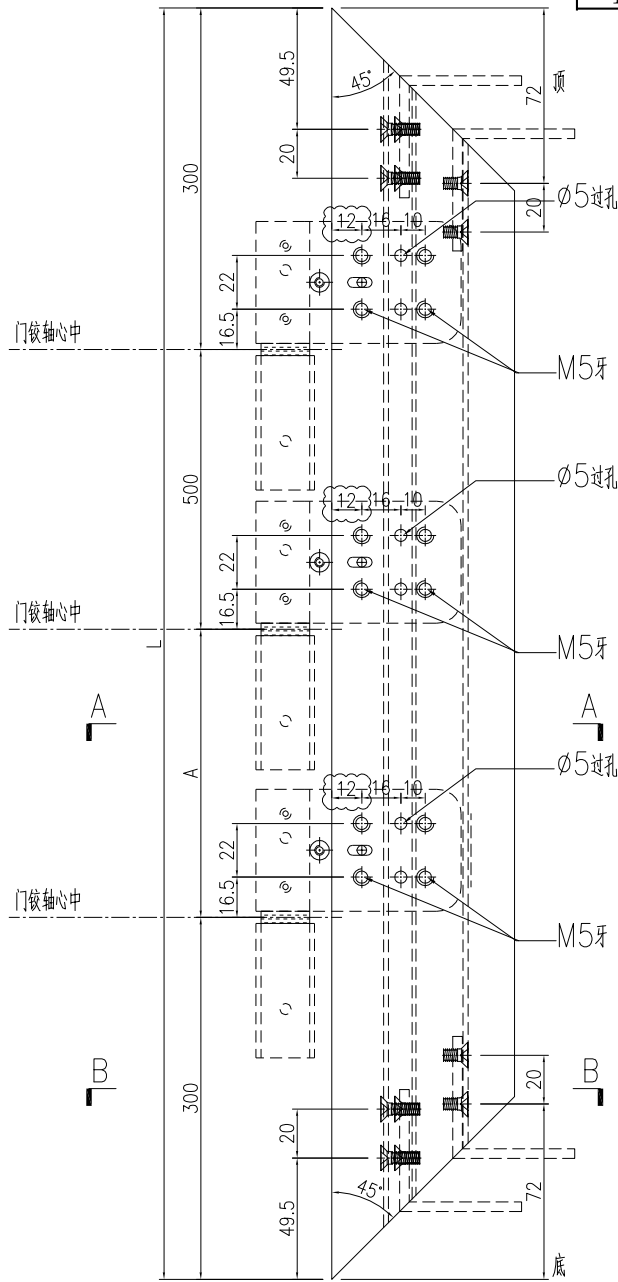

SECTION A-A

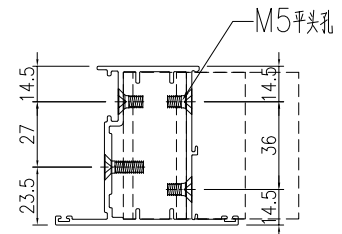

SECTION B-B




名稱	FD門玉料	制圖	WYY	2022.04.25	修改	A	
材料	X86114	復核			日期	2022.06.30	
顏色	ECK3X10063S-XF1三塗(深灰)	批准			圖號	J857-FD-AL05	



美特鋁質 有限公司
MIDI Aluminium Fabricator Ltd.

序号	产品编号	长度L	数量	A	
				x	2
1	J857-FD-AL06R-01	2503	50	701.5	2
2	J857-FD-AL06R-02	2728	3	814	2
3	J857-FD-AL06R-04	2828	1	864	2


工程號	J857	地盤	啓德6552
-----	------	----	--------

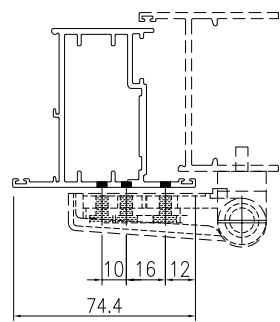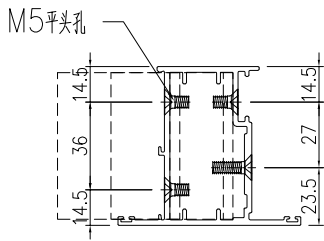
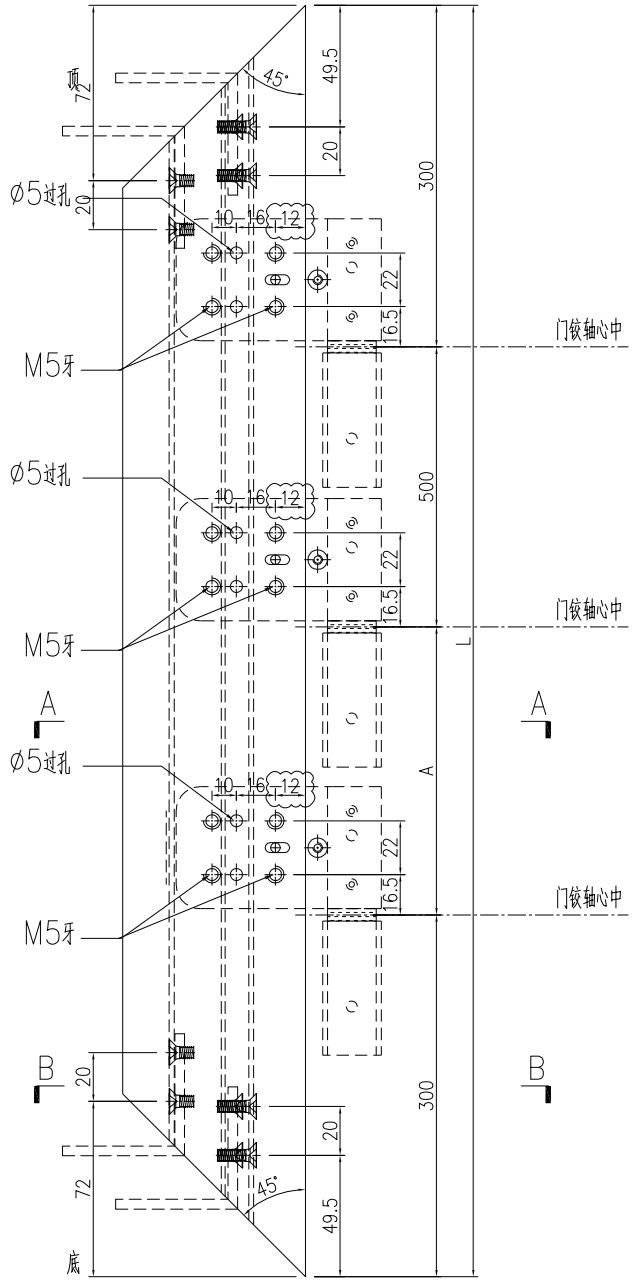


SECTION B-B

SECTION A-A

名稱	FD門玉料	制圖	WYY	2022.04.25	修改	A	
材料	X86114	復核			日期	2022.06.30	
顏色	ECK3X10063S-XF1三塗(深灰)	批准			圖號	J857-FD-AL06R	

 美特鋁質 有限公司 MIDI Aluminium Fabricator Ltd.				序号	产品编号	长度L	数量	A	B
工程號	J857	地盤	啓德6552	1	J857-FJ04-01	2143	77	701.5	701.5
				2	J857-FJ04-02	2368	3	814	814
				3	J857-FJ04-03	2063	1	661.5	661.5
				4	J857-FJ04-04	2468	1	864	864

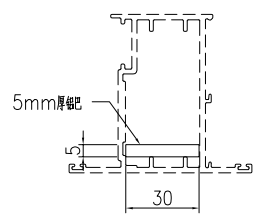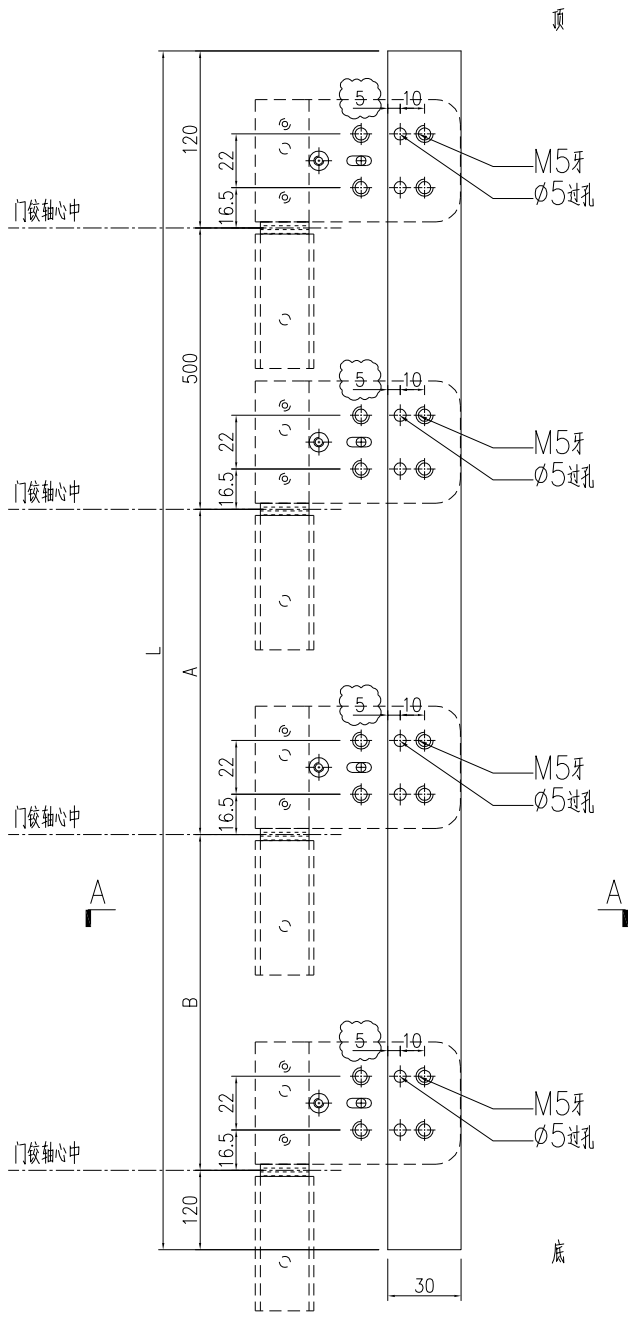

SECTION A-A



名稱	鋁巴加工圖	制圖	WYY	2022.04.25	修改	A		
材料	5mm厚鋁巴	復核			日期	2022.06.30		
顏色	MILL	批准			圖號	J857-FJ04		



美特鋁質 有限公司
MIDI Aluminium Fabricator Ltd.

序号	产品编号	长度L	数量	C	D
1	J857-FJ04R-01	2143	50	701.5	701.5
2	J857-FJ04R-02	2368	3	814	814
3	J857-FJ04R-04	2468	1	864	864

工程號	J857	地盤	啓德6552
-----	------	----	--------

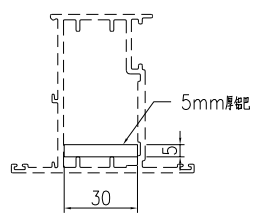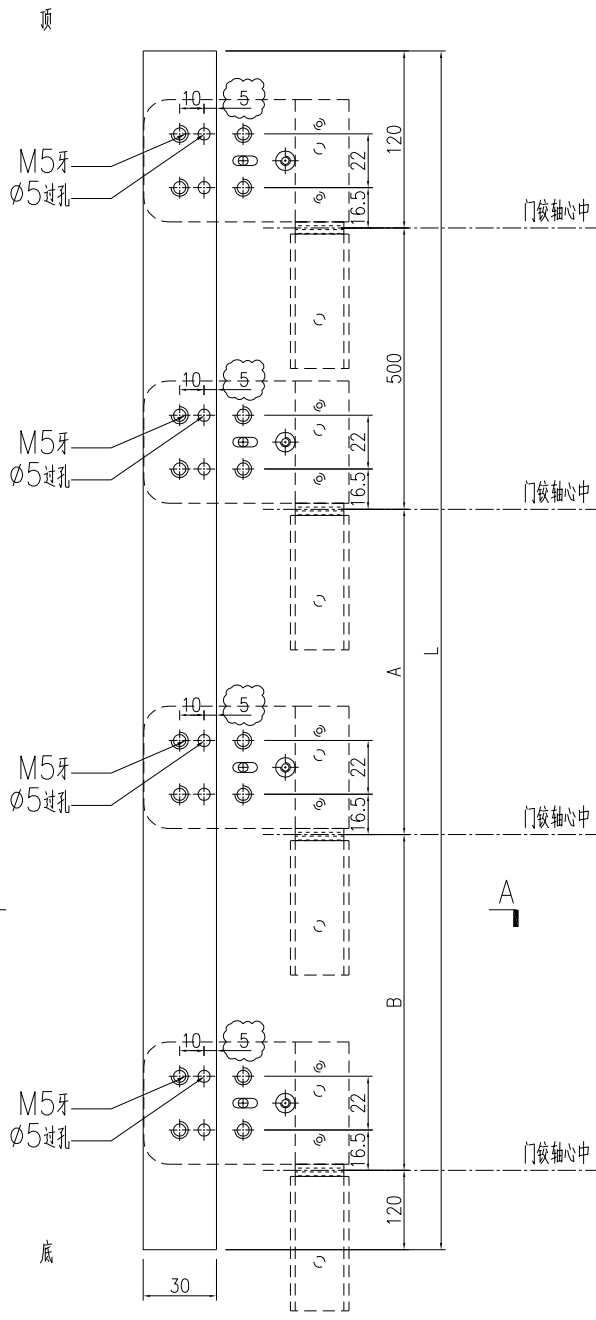

SECTION A-A

名稱	鋁巴加工圖	制圖	WYY	2022.04.25	修改	A	
材料	5mm厚鋁巴	復核			日期	2022.06.30	
顏色	MILL	批准			圖號	J857-FJ04R	