

工程指示 / 要求簡箋 ENGINEER INSTRUCTIONS (E.I.)

工程指示編號:	EI- 4634/n	修改版本:	-
	HK- 0775/n		
工程編號:	J 857	工程名稱:	NKIL6552
收件人:	生統	發件人:	Nero HO
工程項目:	幕牆單元件 - TH窗100安全扣改孔	日期:	13/05/2022

<input type="checkbox"/> 原合約工程包	<input type="checkbox"/> 原合約工程加 / 減賬 QT-	<input type="checkbox"/> 新工程報價 QT-
---------------------------------	--	------------------------------------

信件批核號碼/圖紙參考編號:	批核模具圖紙編號:
客戶指示附件:	管理內部批簽署:

<input type="checkbox"/> 初步鋁料 B.M.	<input type="checkbox"/> 加工拆圖, 然後生產	<input type="checkbox"/> 尺寸表
<input type="checkbox"/> 正式鋁料 B.M.	<input checked="" type="checkbox"/> 技術上資料 / 指示	<input type="checkbox"/> 報價
<input type="checkbox"/> 配件 B.M.	<input type="checkbox"/> 樣辦或貨品說明書	<input type="checkbox"/> 分判合約
<input type="checkbox"/> 其他:		

內容:

按附頁指示加工

*收平頭螺絲時需要擠膠收

完成上列要求日期:

國內

<input type="checkbox"/> 生產技術總監	<input type="checkbox"/> 連附件	<input type="checkbox"/> 技術部	<input type="checkbox"/> 連附件	<input type="checkbox"/> 生產部	<input type="checkbox"/> 連附件
<input type="checkbox"/> 採購部	<input type="checkbox"/> 連附件	<input checked="" type="checkbox"/> 生產統籌部	<input checked="" type="checkbox"/> 連附件	<input type="checkbox"/> 報關組	<input type="checkbox"/> 連附件
<input type="checkbox"/> 質檢部	<input type="checkbox"/> 連附件	<input type="checkbox"/> 會計部	<input type="checkbox"/> 連附件	<input type="checkbox"/> 機械設計部	<input type="checkbox"/> 連附件
<input checked="" type="checkbox"/> 香港辦	<input checked="" type="checkbox"/> 連附件	<input type="checkbox"/> 其他:			

<input type="checkbox"/> 行政部	<input type="checkbox"/> 連附件	<input type="checkbox"/> 會計部	<input type="checkbox"/> 連附件	<input type="checkbox"/> 統籌部	<input type="checkbox"/> 連附件	<input type="checkbox"/> 工程部	<input type="checkbox"/> 連附件
<input type="checkbox"/> 採購部	<input type="checkbox"/> 連附件	<input type="checkbox"/> QS部	<input type="checkbox"/> 連附件	<input type="checkbox"/> 地盤管理	<input type="checkbox"/> 連附件	<input type="checkbox"/> 維修部	<input type="checkbox"/> 連附件

*發件人簽署:	<i>Mr</i>	*組別成員批核簽署:	<i>[Signature]</i>
傳遞編號:	HK0775/n	項目經理簽署:	

关于 TH 窗 100 安全扣开启过大（125MM）需修改事宜
因为 100 安全扣现安装成品出来后，开启限位尺寸理应该
为 100MM，现开启后尺寸为 125，所以需要在调节，请
厂按要求修改孔位。

1: 第一批 TH 生窗企料（见附图更改孔位,附图料型只是
举例）。只修改单元件分仓高度为 1823.5 尺寸/1473.5。原
孔位打 3/16 平头，收螺丝。

2: 第一批 TH 生窗玉料（见附图），只改窗玉高度为 1808.5
料玉料加孔.避位.


3;附图 X86048-P01~P11 X86050-P01~P10

X86055-P01~P50 X86057-P01~P08 X86058-P01~P05 这
些图号顶部两小孔扩大孔

4:附图 X86086-P18~P21 顶部加两个孔

5:附图 X6070-001-095 两端需要避位(在 04.26 已出改图)

 美特铝质有限公司 MIDI Aluminium Fabricator Ltd.					工程號	J857	類別		物料號	M1		
					地盘	啟德G552	制圖	李传鹏	2022-02-11	圖號	X86072-003	
修改	A	B	C	採用工廠	✓ 地盘	图纸名称	铝料加工图	復核	練松文	2022-02-13	數量	-
日期	03.18	04.06	04.12	材料颜色	AL2:ECK3X10063S-XF1	材料	X86072	批准	林仁安	2022-02-15	單件重量	- (KG)




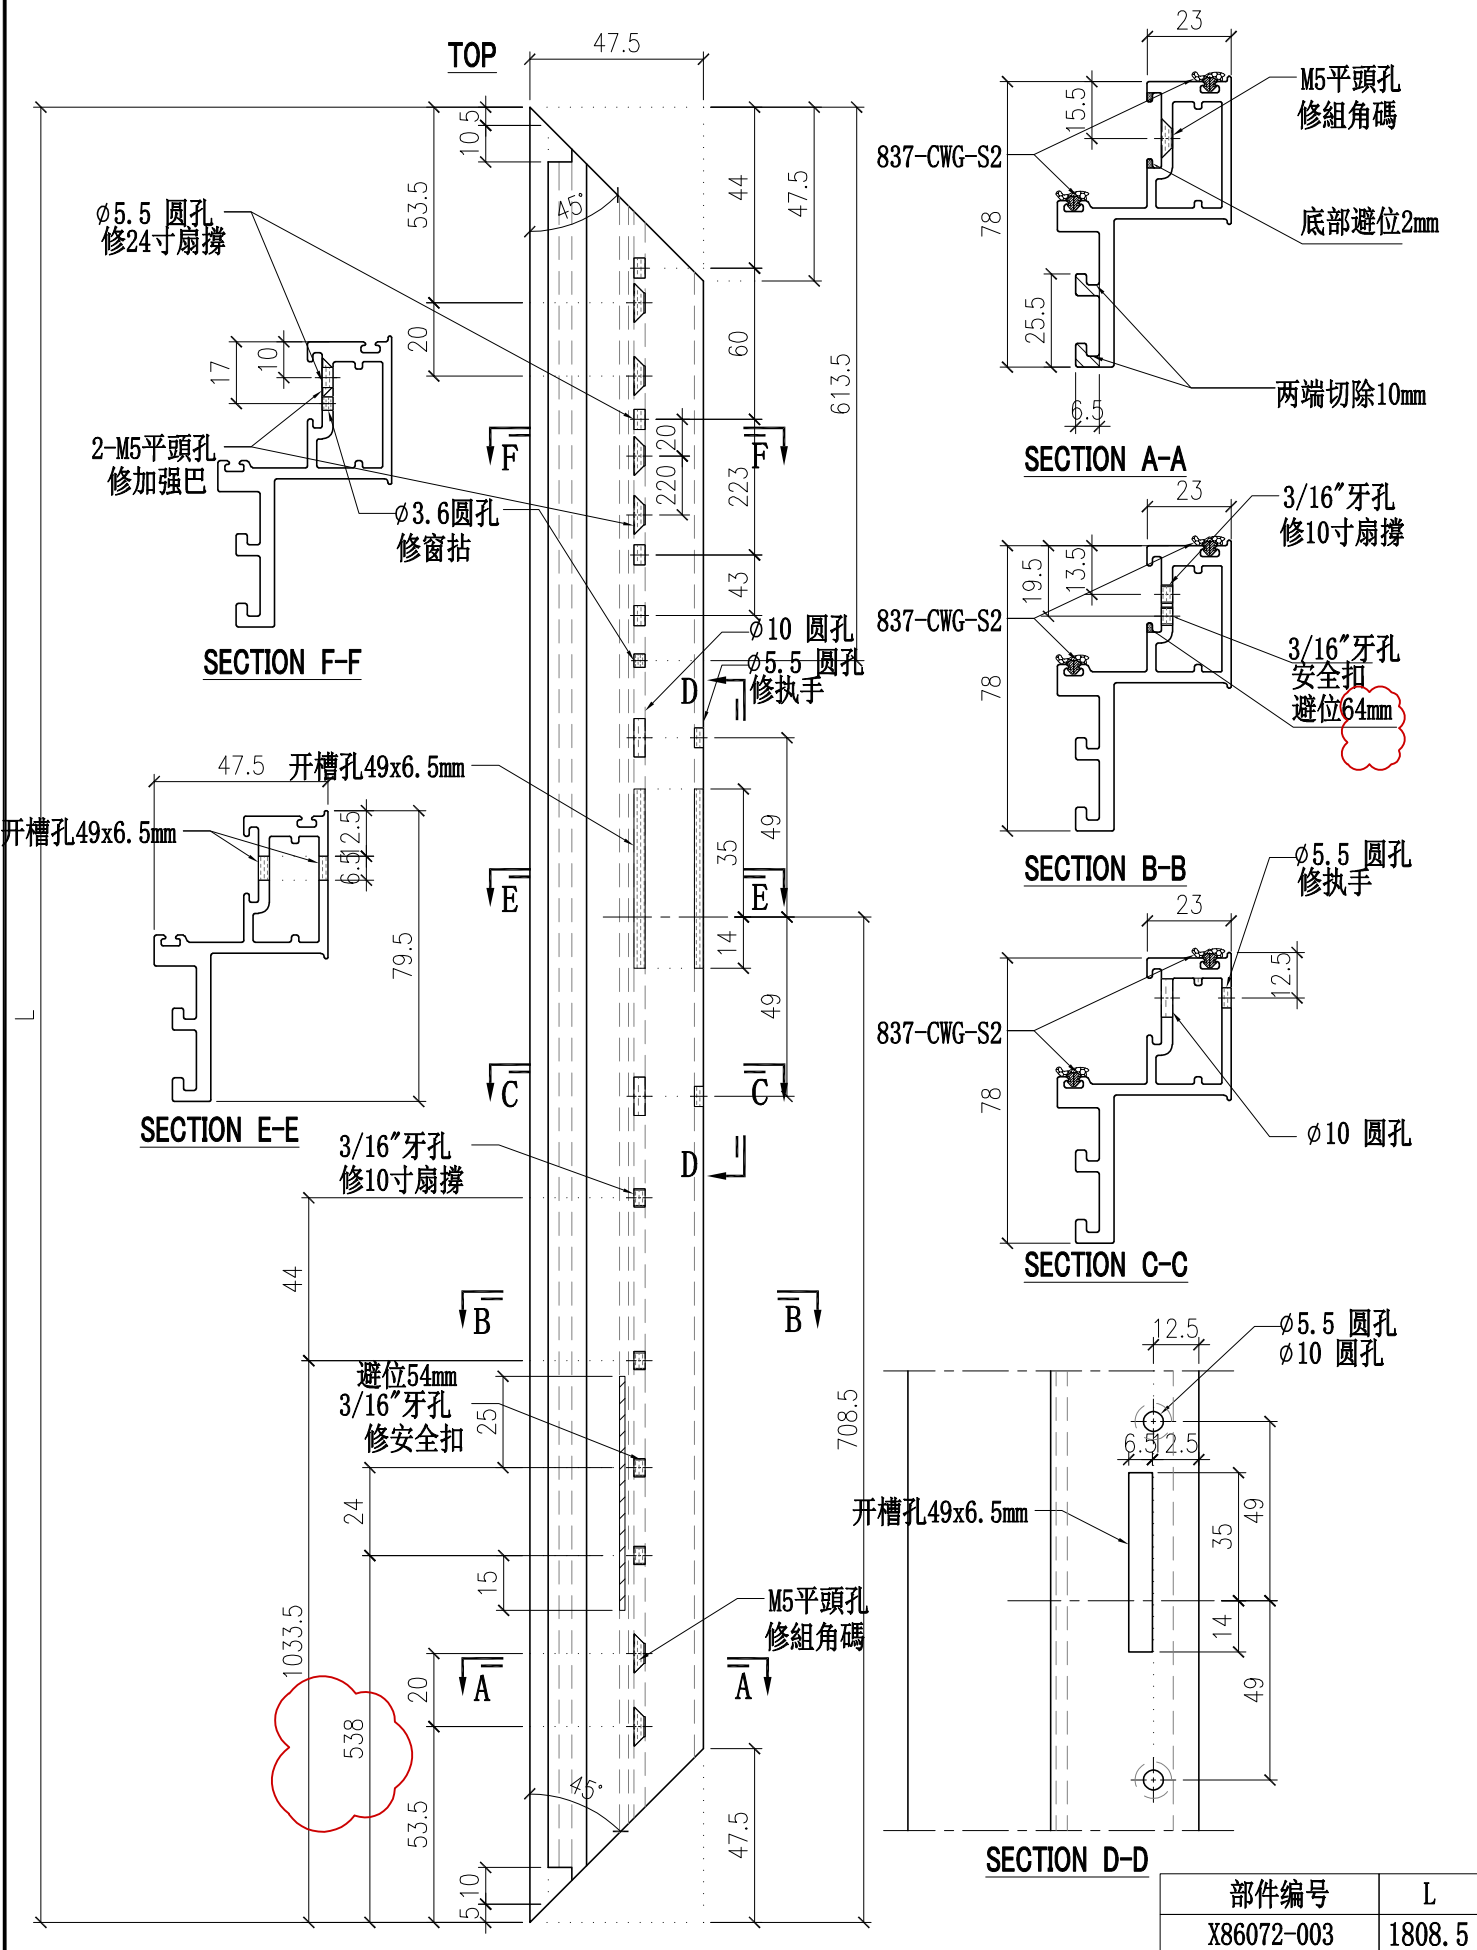



部件编号	L
X86072-003	1808.5



美特铝质有限公司
MIDI Aluminium Fabricator Ltd.


工程號	J857	類別		物料號	-									
地盘	啟德6552	制圖	陈梓豪	20220211	圖號	X86050-P05								
修改	A	B	C	採用工廠	✓	地盘	-	图纸名称	铝料加工图	復核	練松文	20220213	數量	-
日期	03.16	03.26	04.12	材料颜色	AL2-ECK3X10063S-XF1	材料	X86050	批准	林仁安	20220215	單件重量	-	(KG)	

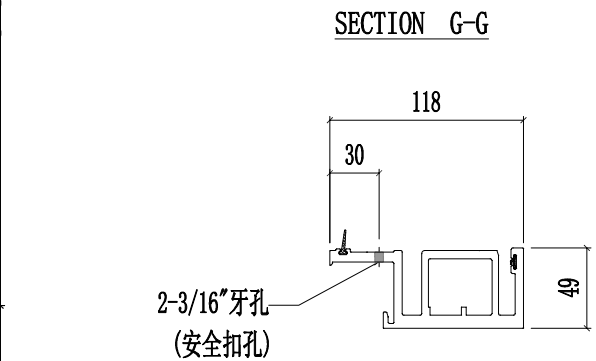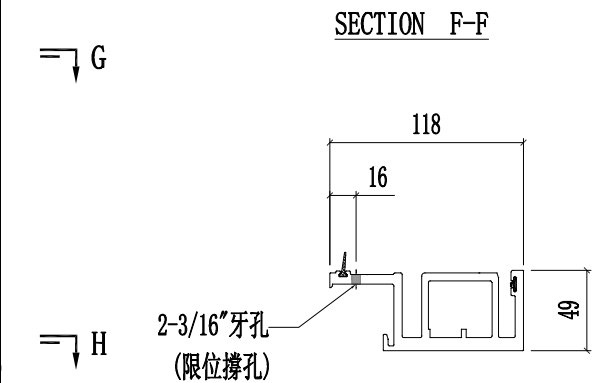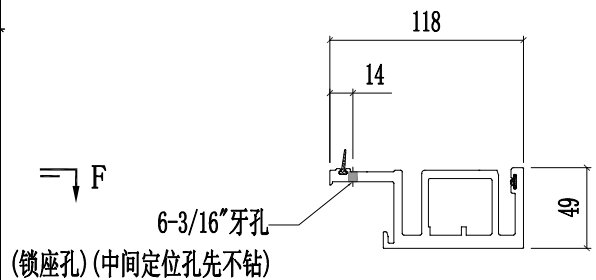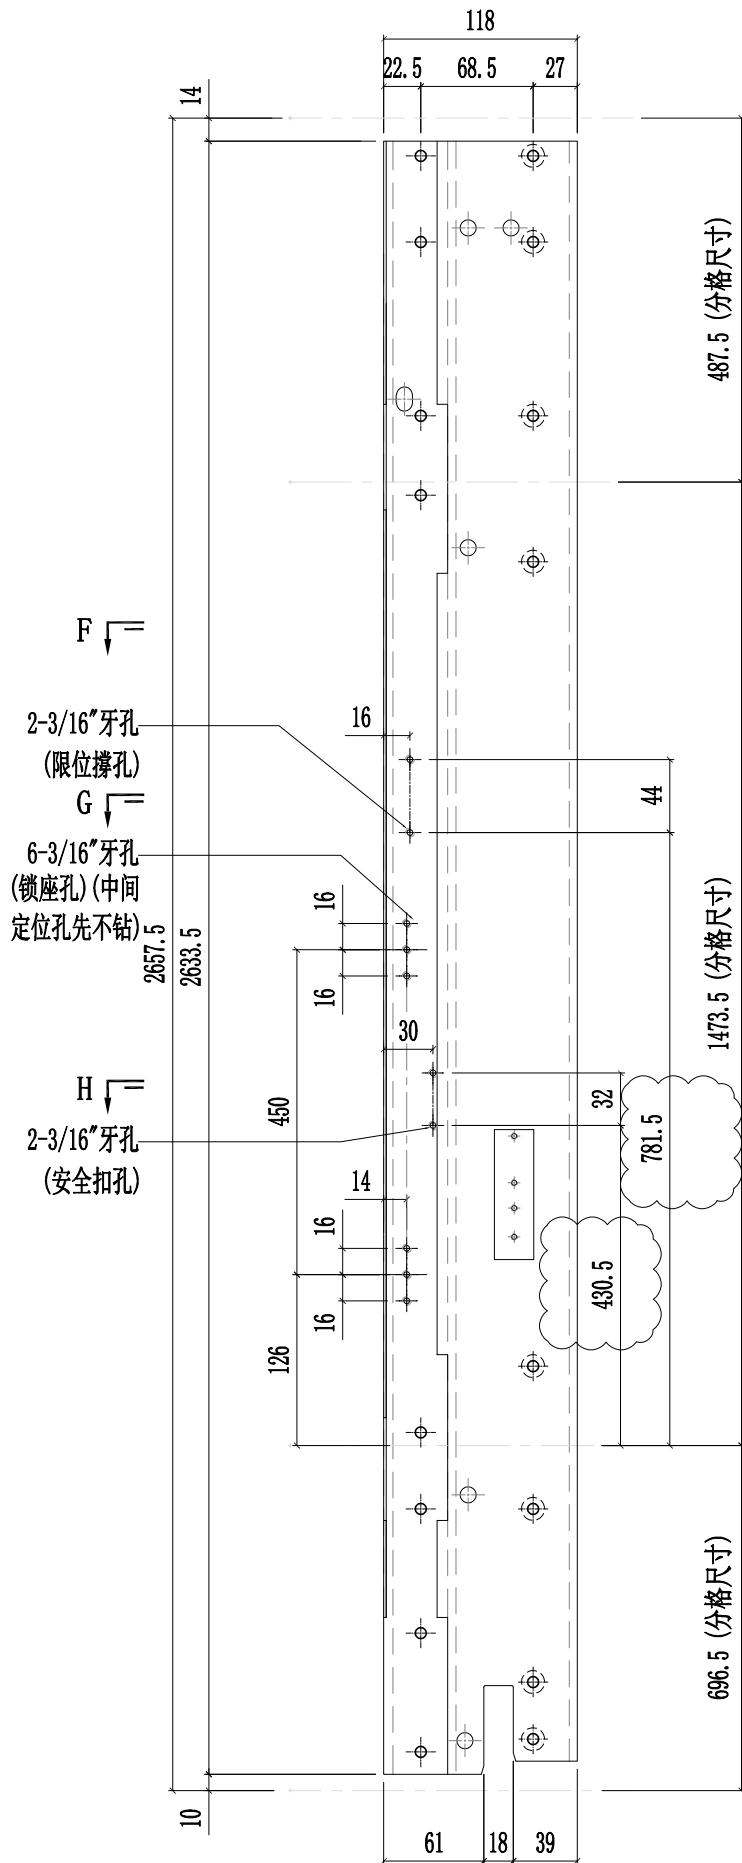

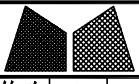

美特铝质有限公司
MIDI Aluminium Fabricator Ltd.

工程號	J857	類別		物料號	-	
地盘	啟德6552	制圖	陈梓豪	20220211	圖號	X86057-P01
修改	A B C	採用工廠	✓	图纸名称	铝料加工图	
日期	03.16 03.26 04.26	材料颜色	AL2:ECK3X10063S-XF1	復核	練松文	20220213
		材料	X86057	批准	林仁安	20220215
					數量	-
					單件重量	- (KG)


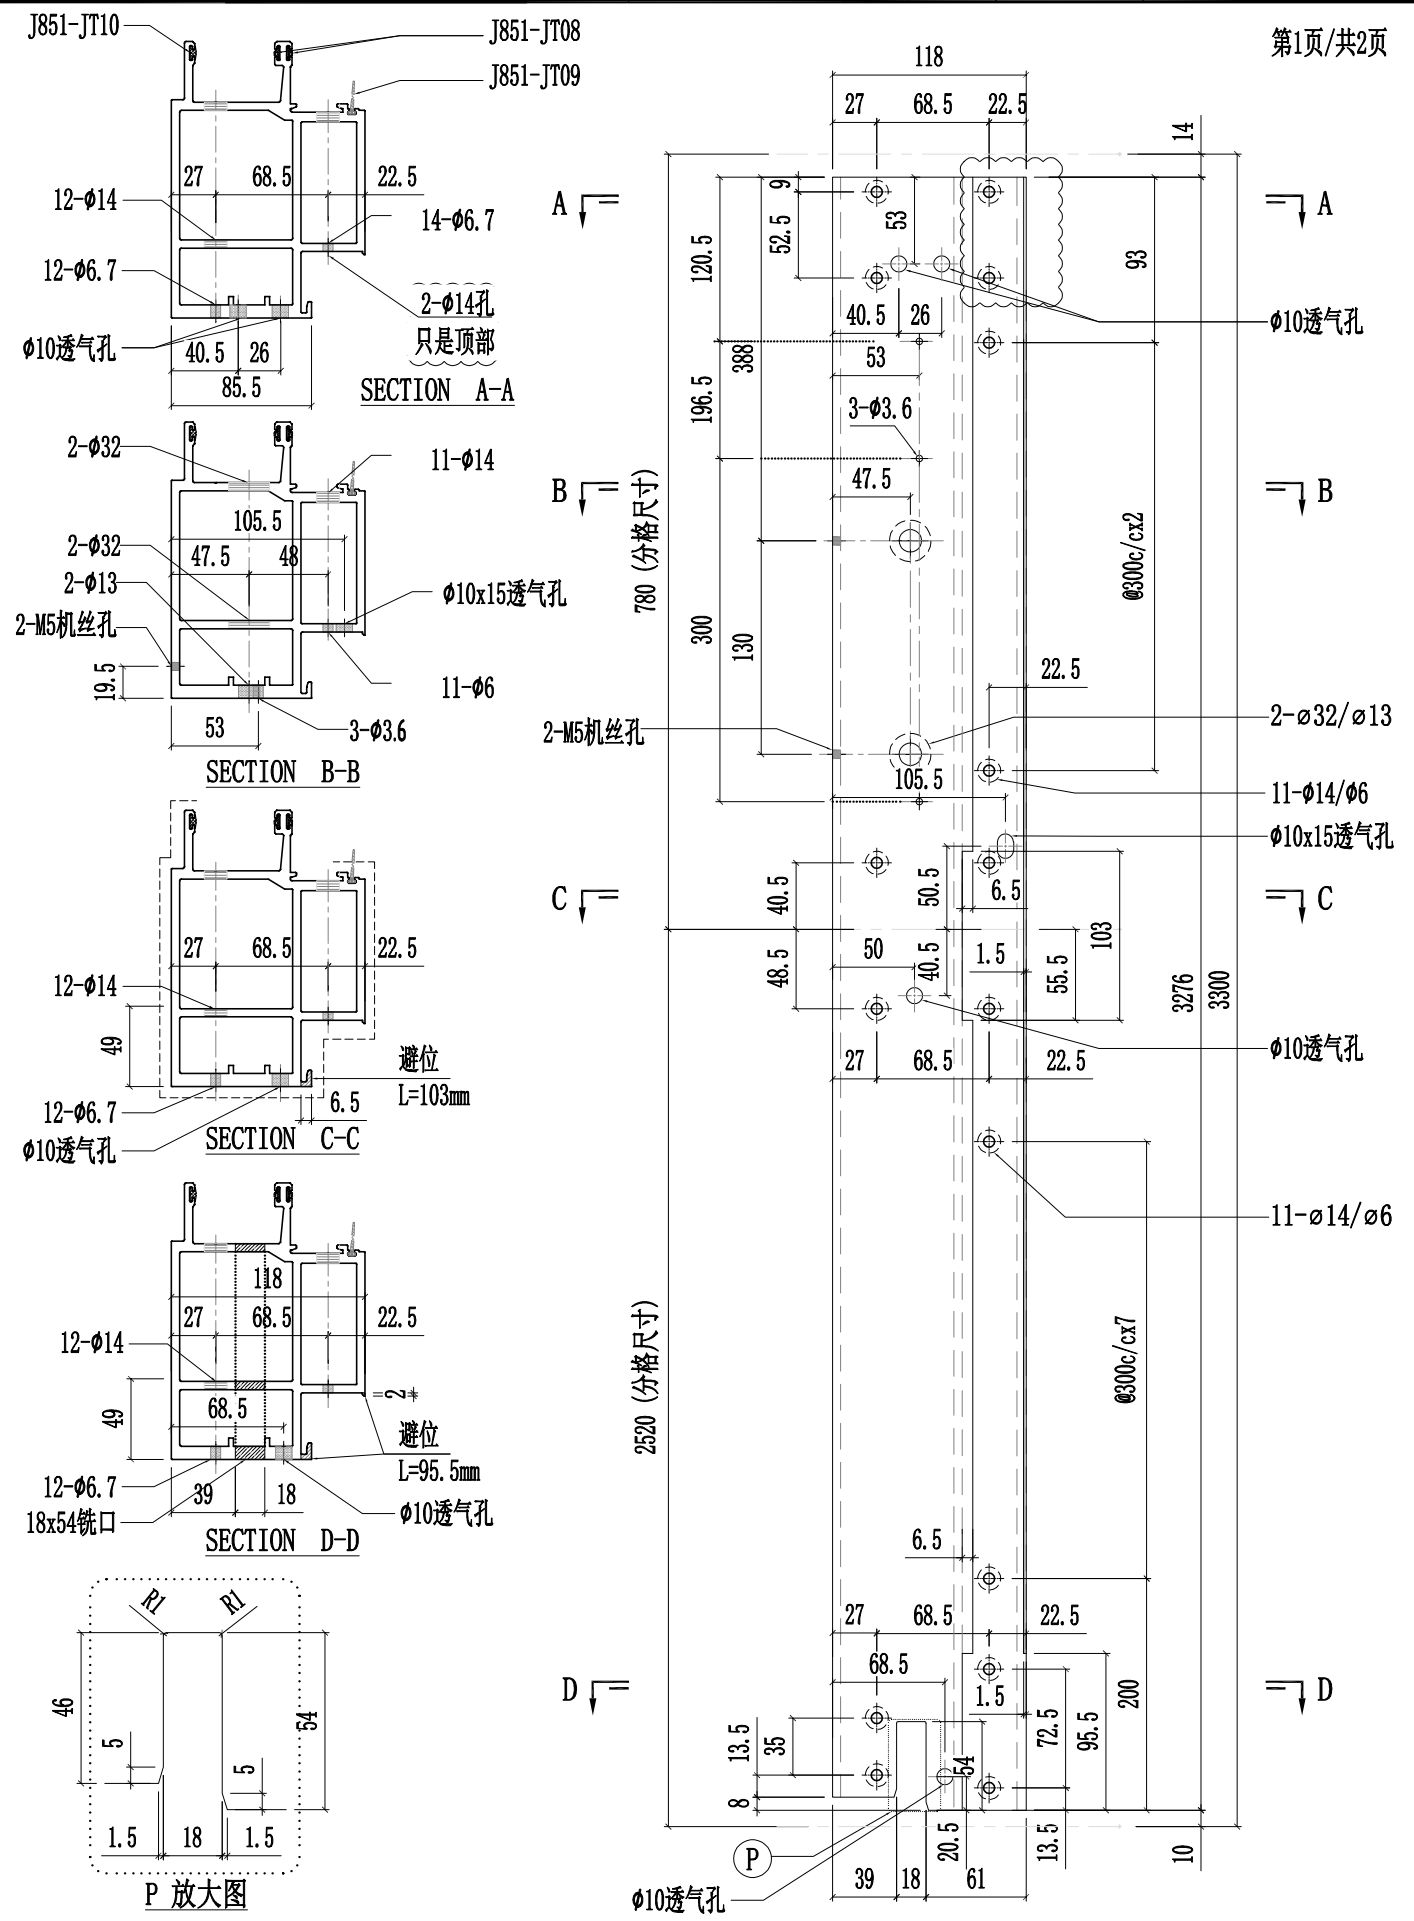





美特铝质有限公司
MIDI Aluminium Fabricator Ltd.

工程號	J857	類別		物料號	-									
地盘	啟德6552	制圖	陈梓豪	20220211	圖號	X86050-P01								
修改	A	B	C	採用工廠	✓	地盘	-	图纸名称	铝料加工图	復核	練松文	20220213	數量	-
日期	03.16	03.26	04.26	材料颜色	AL2:EK3X10063S-XF1	材料	X86050	批准	林仁安	20220215	單件重量	-	(KG)	


第1页/共3页

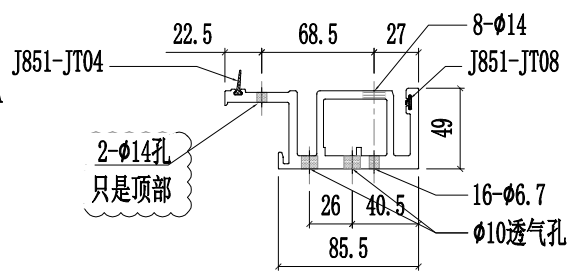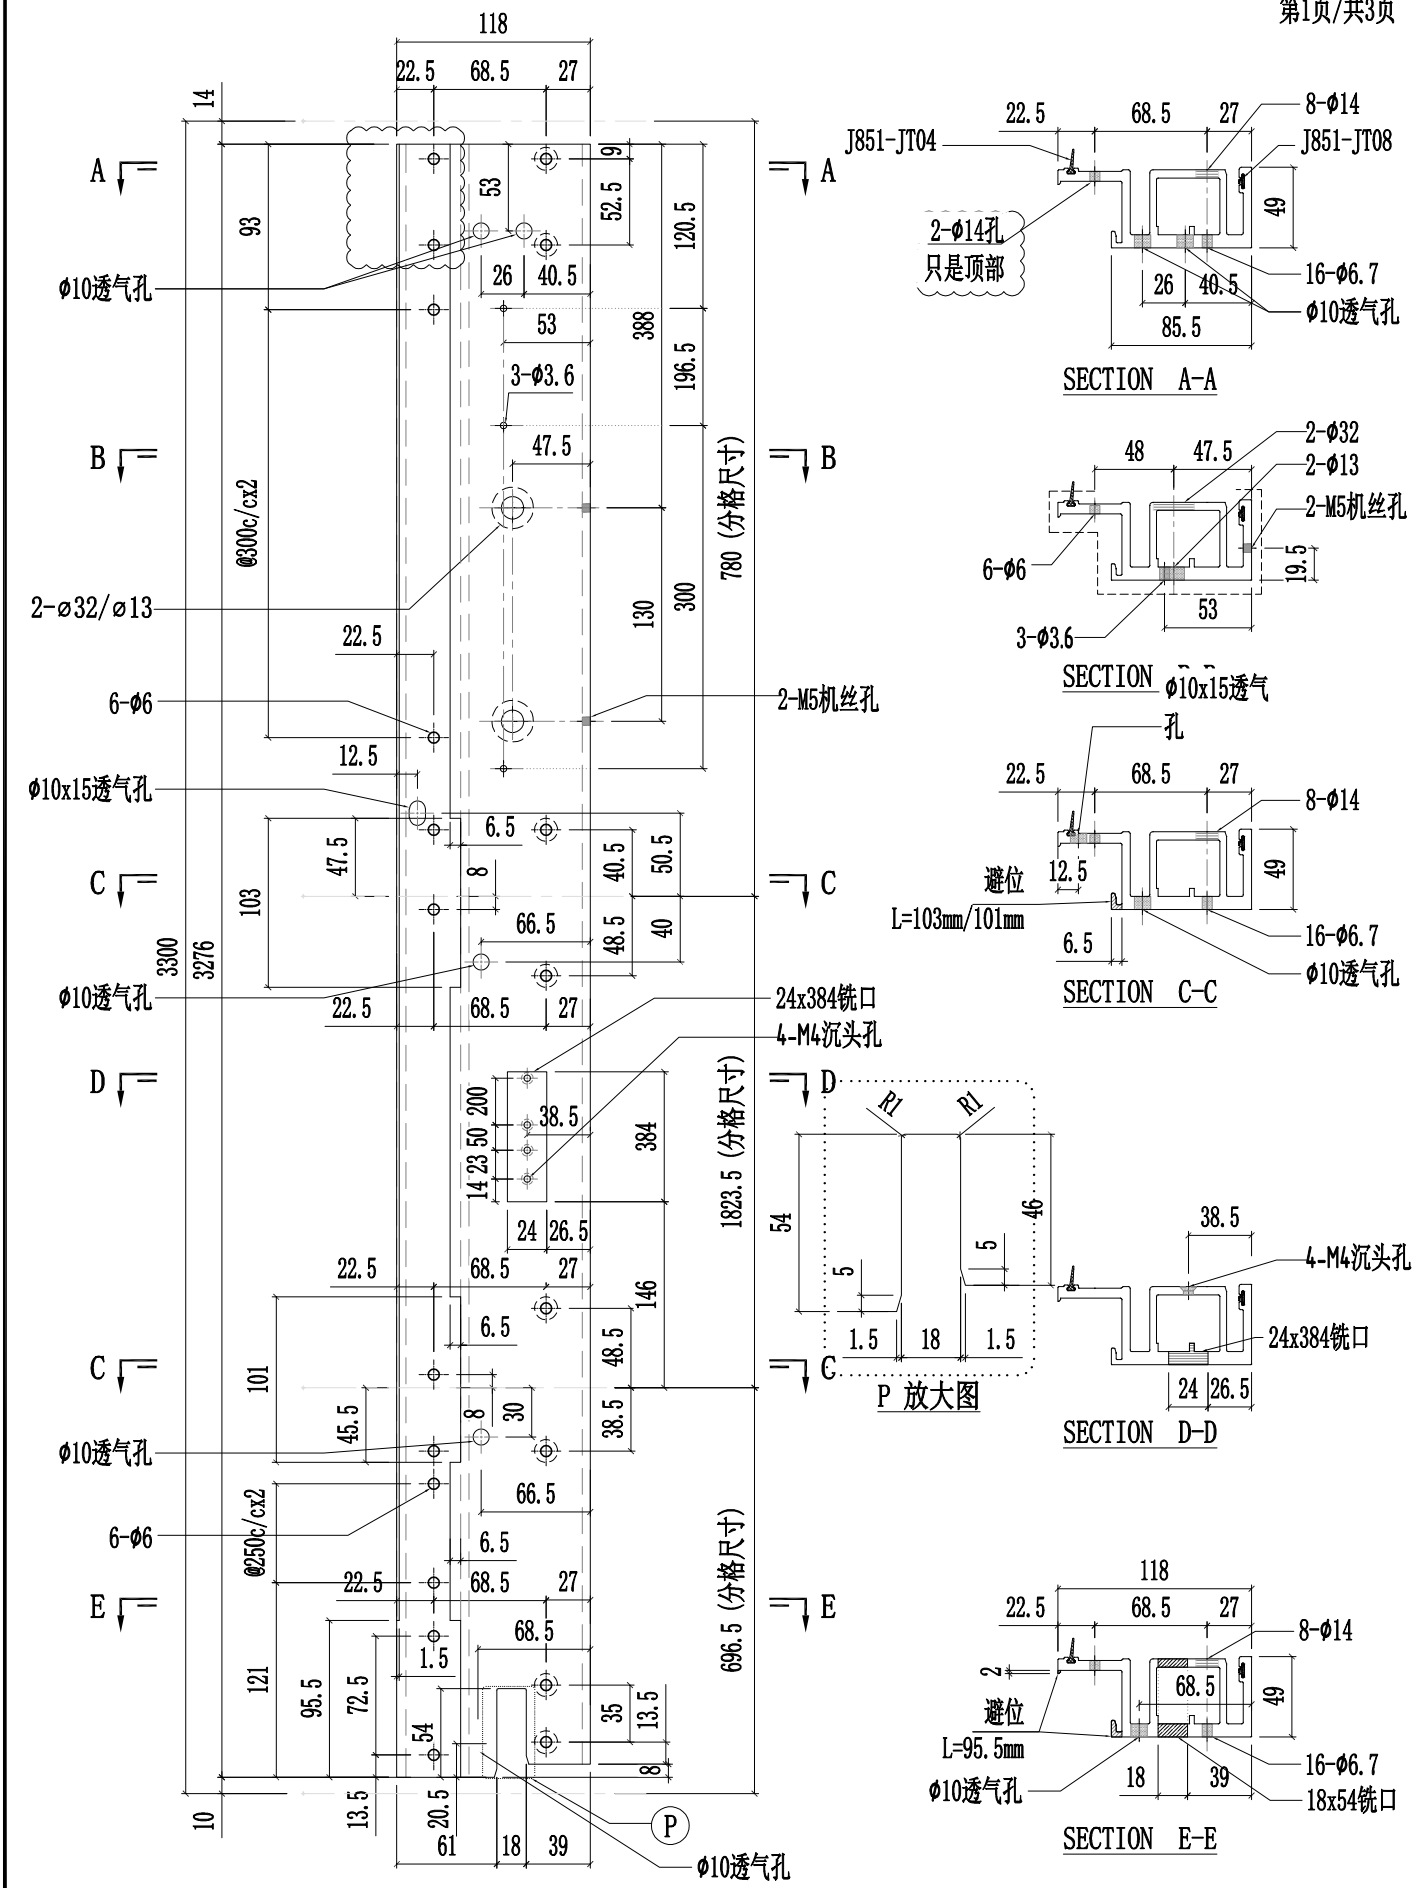


SECTION A-A

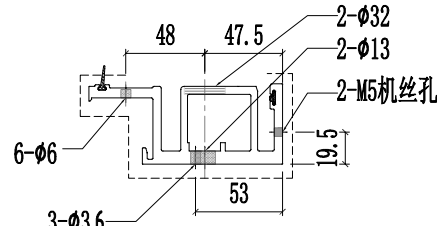


SECTION B-B

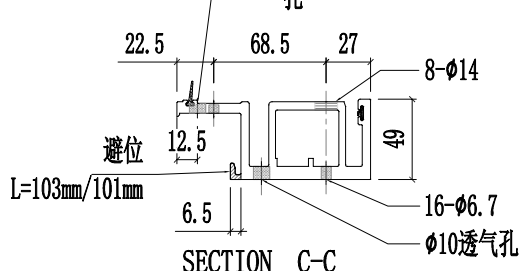

SECTION C-C

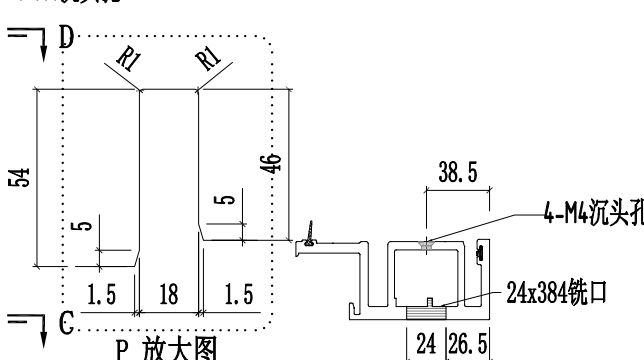

SECTION D-D

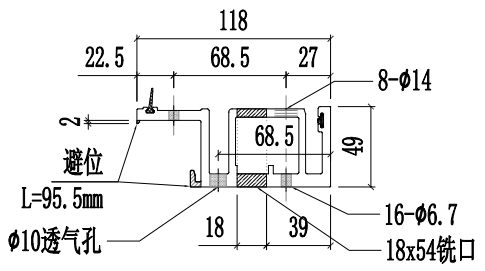

SECTION E-E

780 (分格尺寸)

1823.5 (分格尺寸)



696.5 (分格尺寸)

φ10透气孔



美特铝质有限公司
MIDI Aluminium Fabricator Ltd.

工程號	J857	類別		物料號	-									
地盘	啟德6552	制圖	陈梓豪	20220211	圖號	X86055-P01								
修改	A	B	C	採用工廠	✓	地盘	-	图纸名称	铝料加工图	復核	練松文	20220213	數量	-
日期	03.16	03.26	04.26	材料颜色	AL2:EC3X10063S-XF1	材料	X86055	批准	林仁安	20220215	單件重量	-	(KG)	

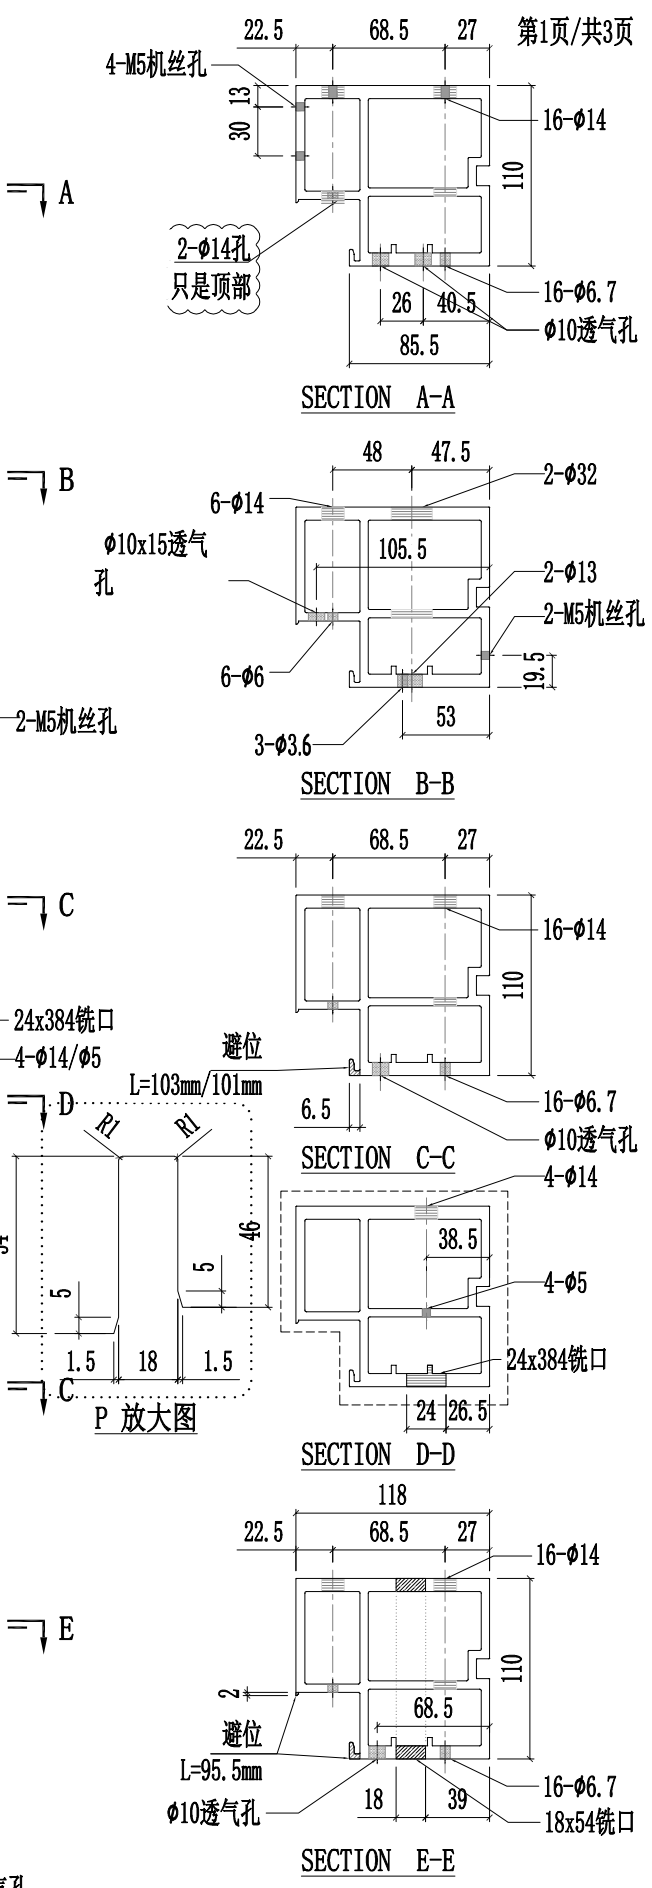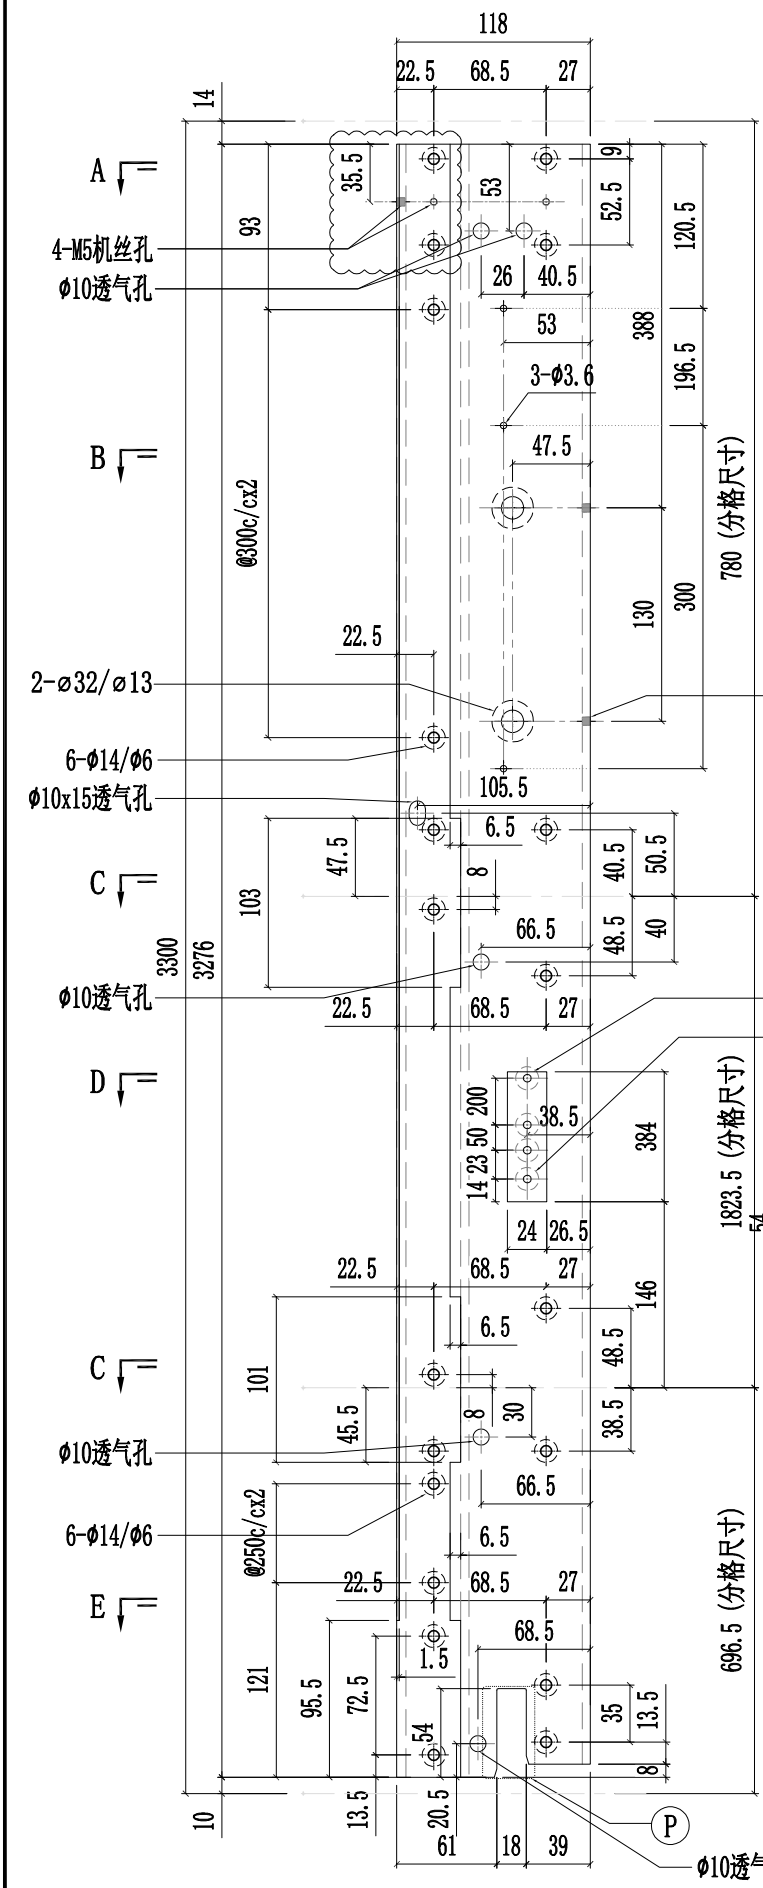


P 放大图

1823.5 (分格尺寸)


696.5 (分格尺寸)


780 (分格尺寸)

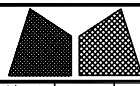

美特鋁質有限公司
MIDI Aluminium Fabricator Ltd.


工程號	J857	類別		物料號	-			
地盘	啟德6552	制圖	陈梓豪	20220211	圖號	X86086-P18		
修改	A	B		復核	練松文	20220213	數量	-
日期	03.16	04.26		批准	林仁安	20220215	單件重量	- (KG)
採用	工廠	✓	地盤	-	图纸名称	铝料加工图	材料	X86086
材料颜色	AL2:ECX3X10063S-XF1							

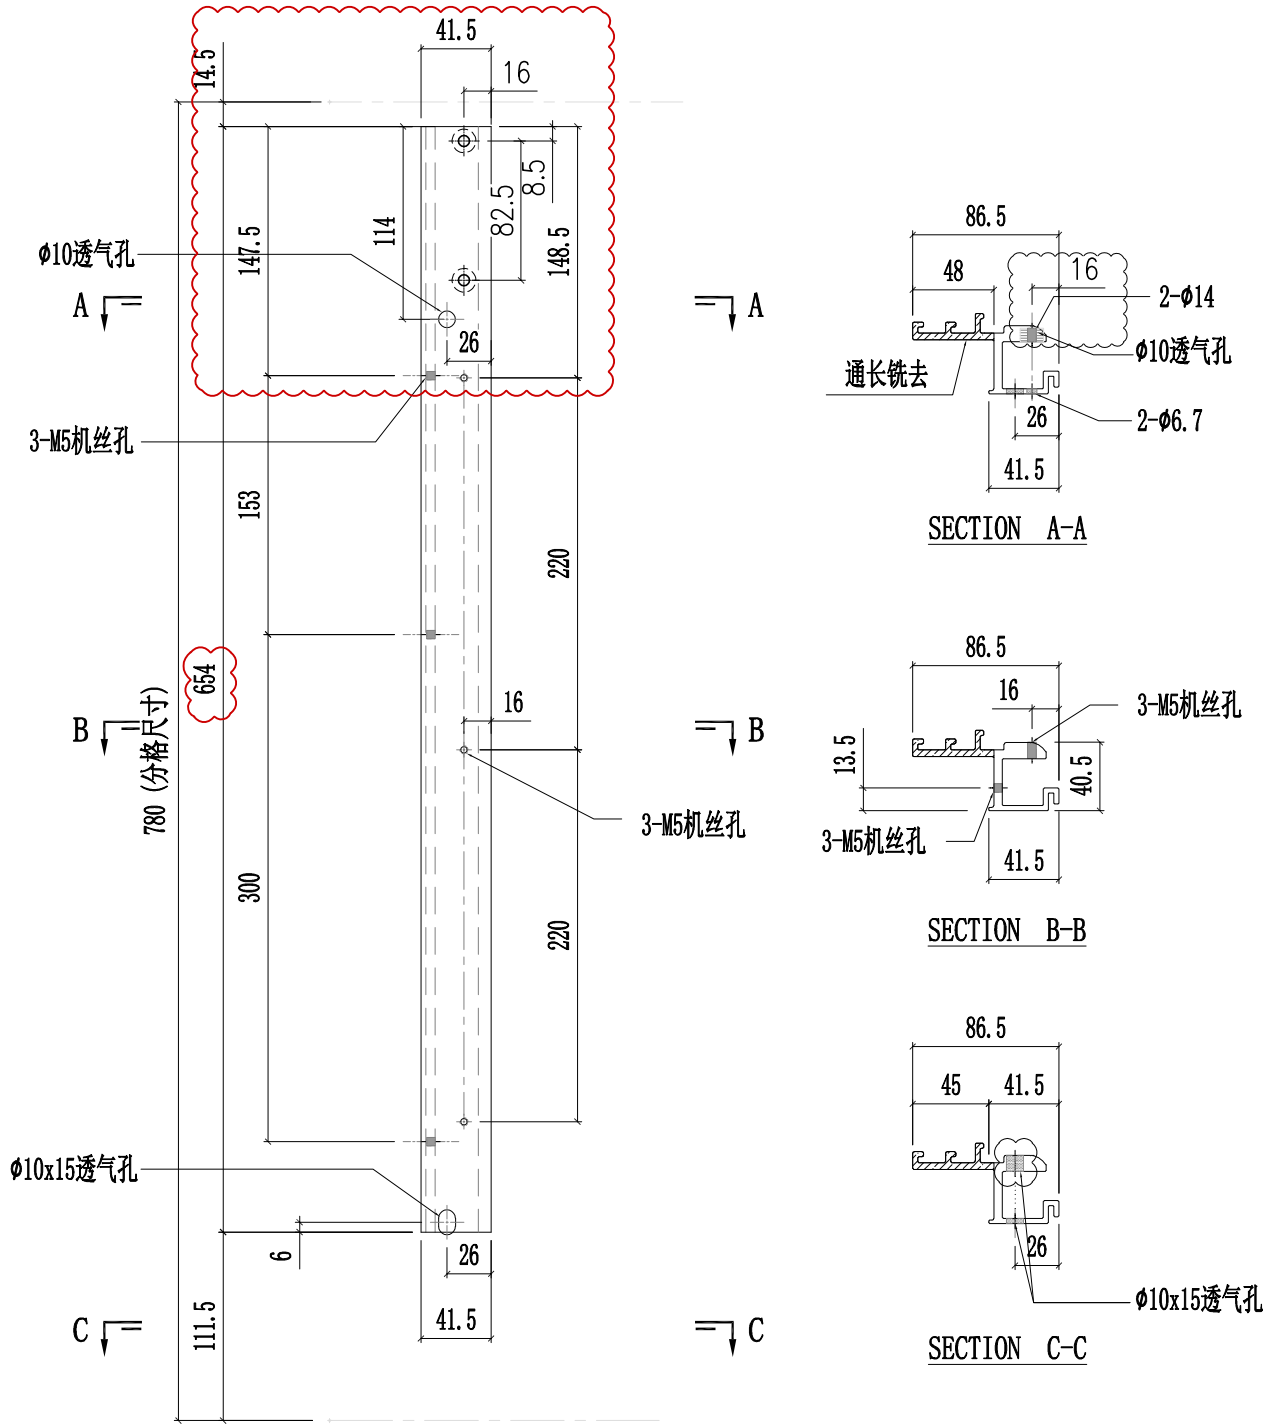

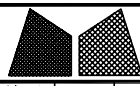


美特鋁質有限公司
MIDI Aluminium Fabricator Ltd.


工程號	J857	類別		物料號	-			
地盘	啟德6552	制圖	陈梓豪	20220211	圖號	X86086-P19		
修改	A	B		復核	練松文	20220213	數量	-
日期	03.16	04.26		批准	林仁安	20220215	單件重量	- (KG)
採用	工廠	✓	地盤	-	图纸名称	铝料加工图	材料	X86086
材料颜色	AL2:ECX3X10063S-XF1							

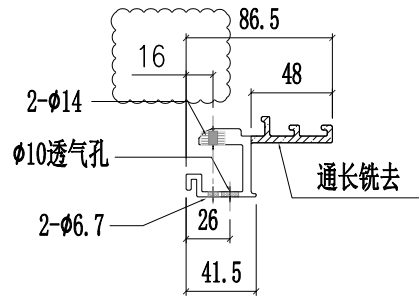


SECTION A-A

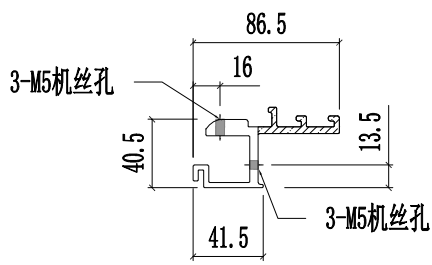


SECTION B-B

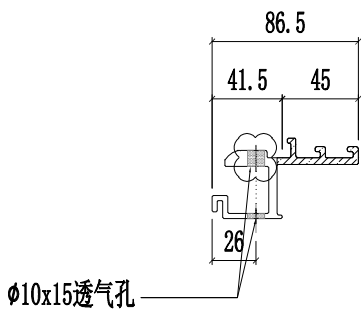





SECTION C-C

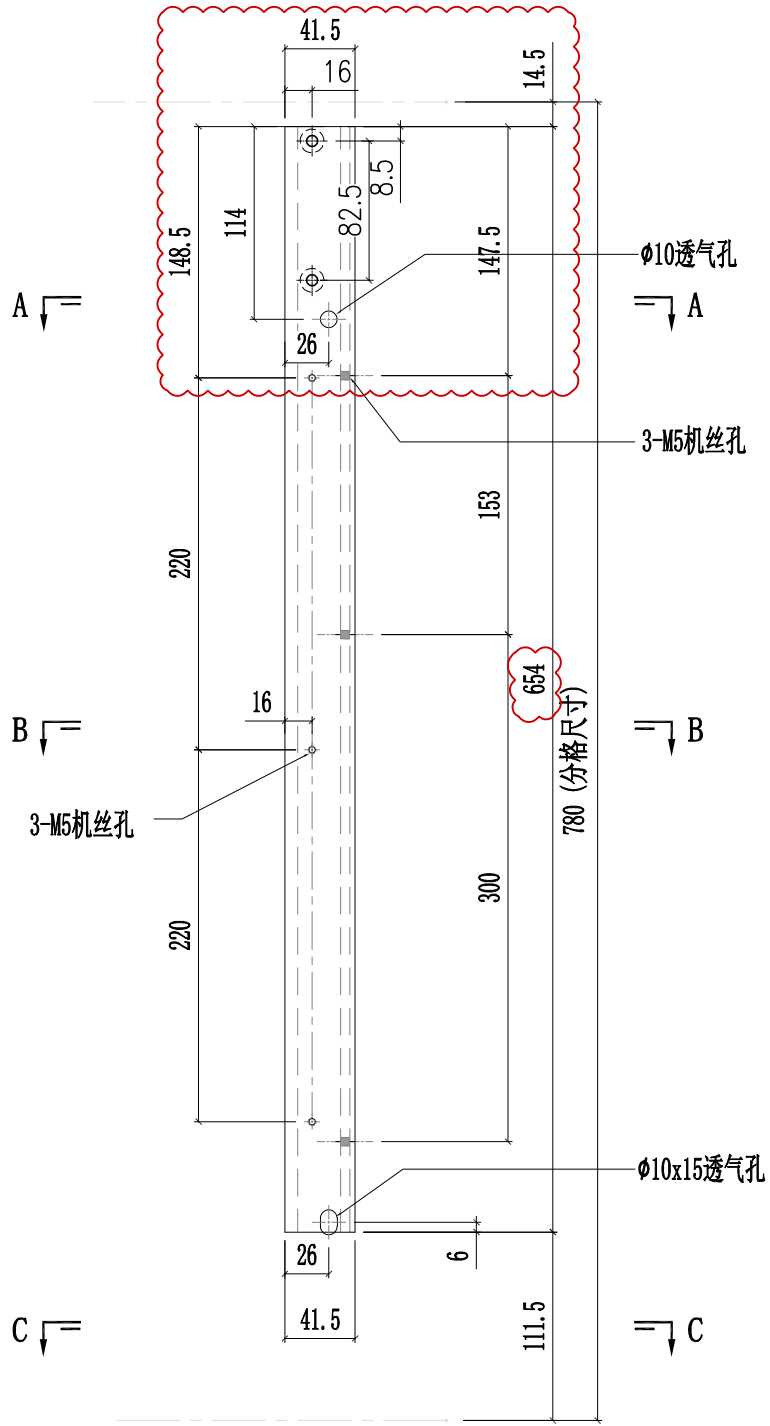


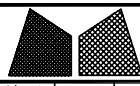

美特鋁質有限公司
MIDI Aluminium Fabricator Ltd.


工程號	J857	類別		物料號	-			
地盘	啟德6552	制圖	陈梓豪	20220211	圖號	X86086-P20		
修改	A	B		復核	練松文	20220213	數量	-
日期	03.16	04.26		批准	林仁安	20220215	單件重量	- (KG)
採用	工廠	✓	地盤	-	图纸名称	铝料加工图	材料	X86086
材料颜色	AL2:ECX3X10063S-XF1							

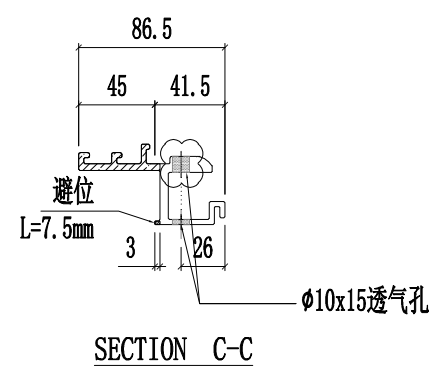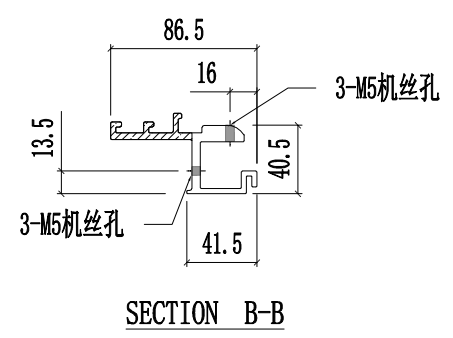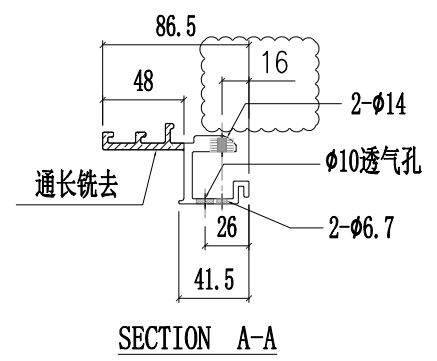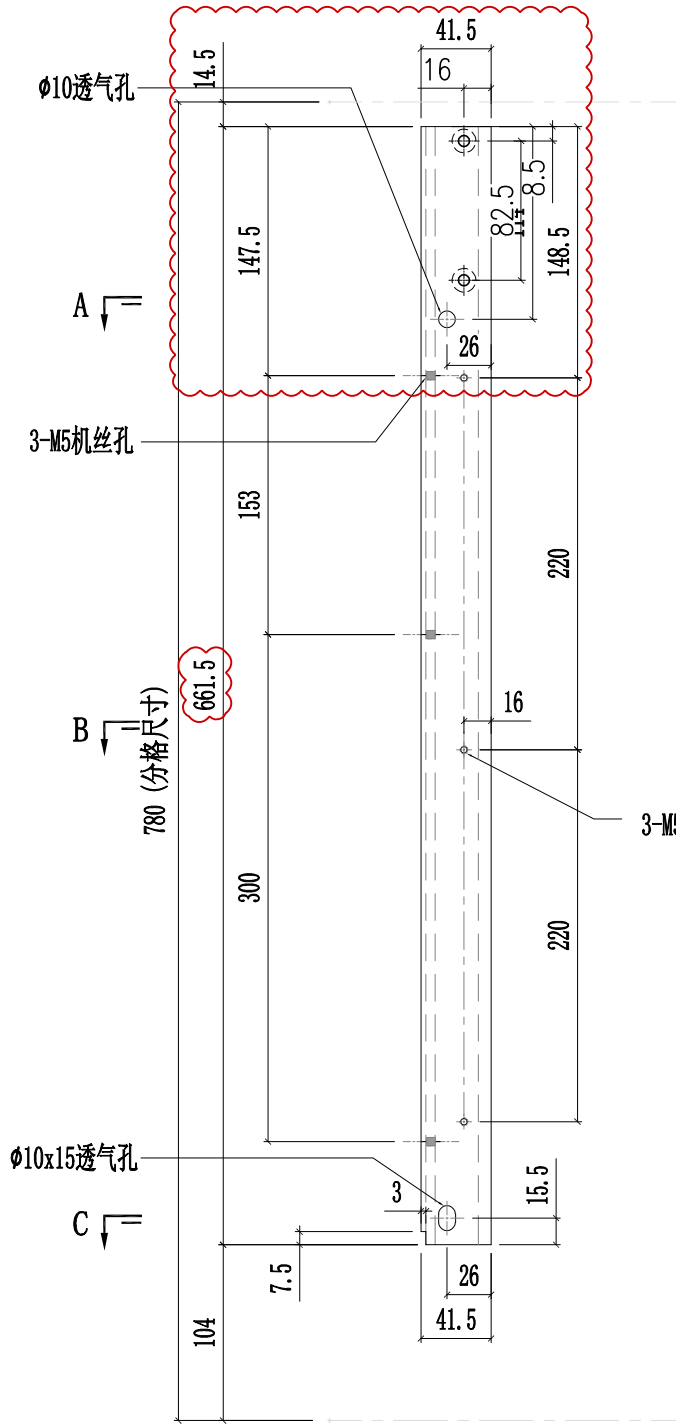

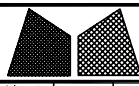


美特鋁質有限公司
MIDI Aluminium Fabricator Ltd.


工程號	J857	類別		物料號	-			
地盘	啟德6552	制圖	陈梓豪	20220211	圖號	X86086-P21		
修改	A	B		復核	練松文	20220213	數量	-
日期	03.16	04.26		批准	林仁安	20220215	單件重量	- (KG)
採用	工廠	✓	地盘	-	图纸名称	铝料加工图	材料	X86086
材料颜色	AL2:ECK3X10063S-XF1							

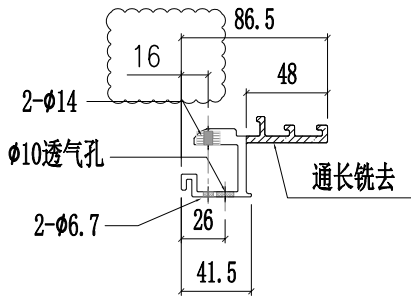


SECTION A-A

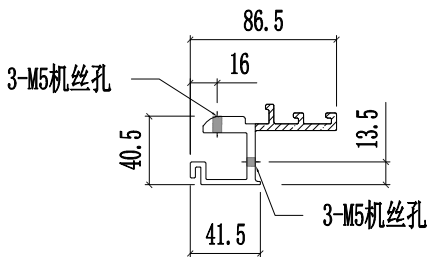





SECTION B-B

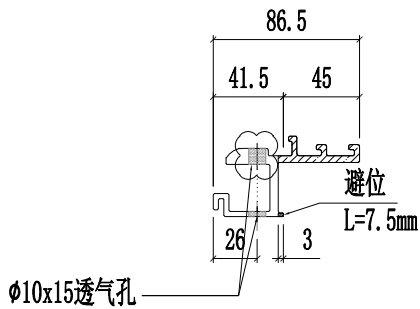

SECTION C-C

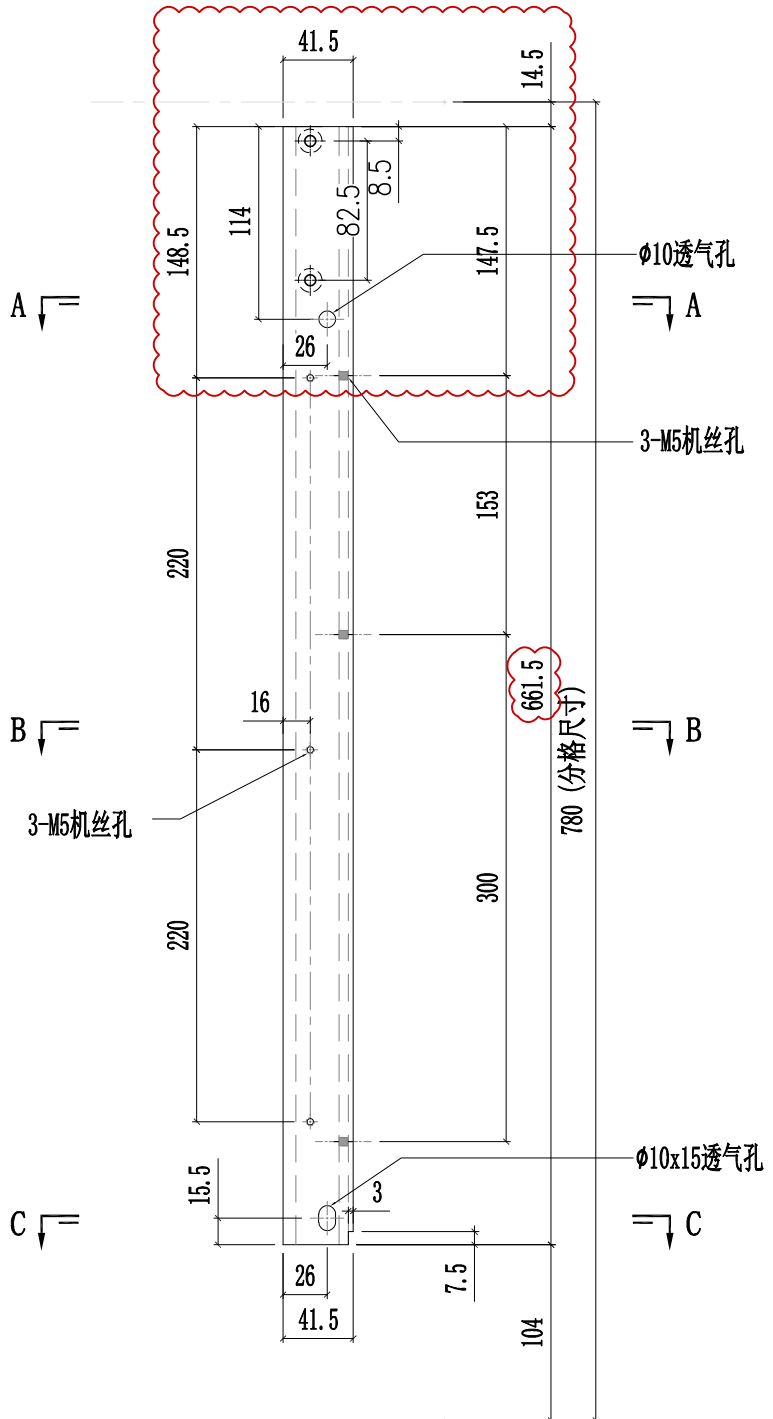

 美特铝质有限公司 MIDI Aluminium Fabricator Ltd.			工程號 J857 地盘 J857啟德6552	類別 制圖 李传鹏 復核 練松文 批准 林仁安	物料號 M1 圖號 X86070-001-095 數量 - 單件重量 - (KG)
修改 A B C 日期 03.18 04.06 04.26	採用工廠 ✓ 材料颜色 AL2:8X3X1063S-TF1 (深灰色)	图纸名称 铝料加工图 材料 X86070			

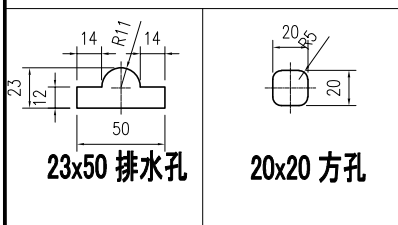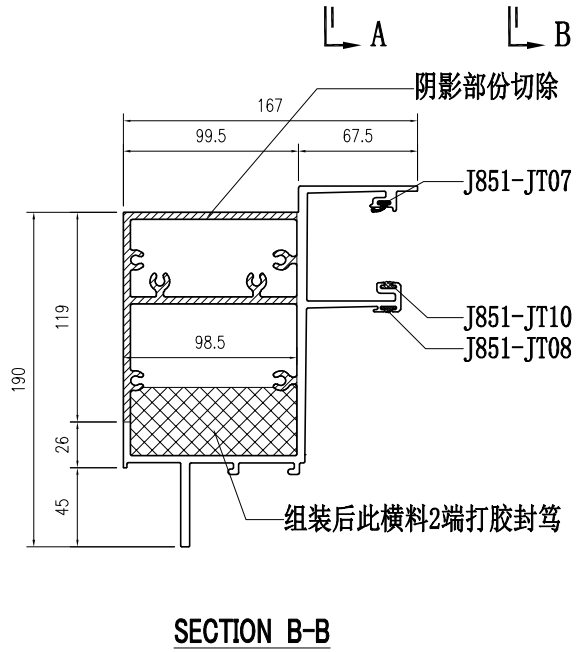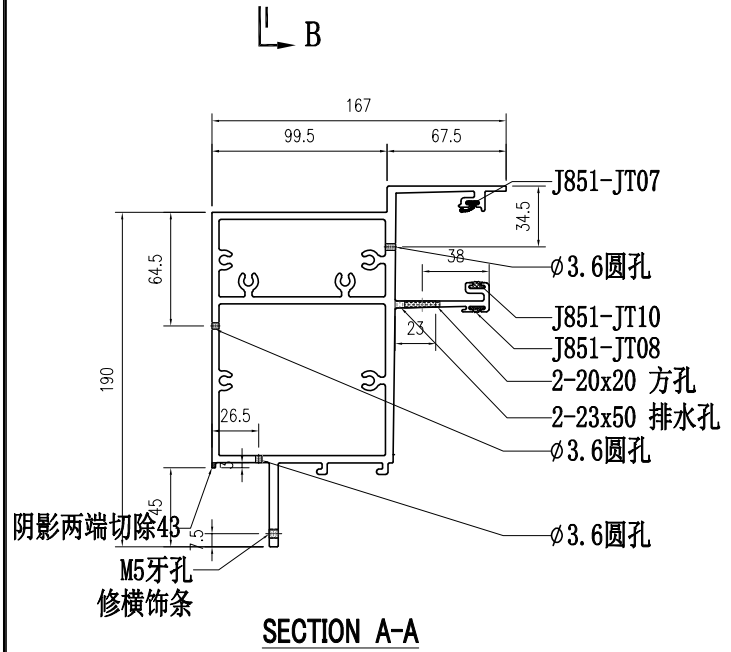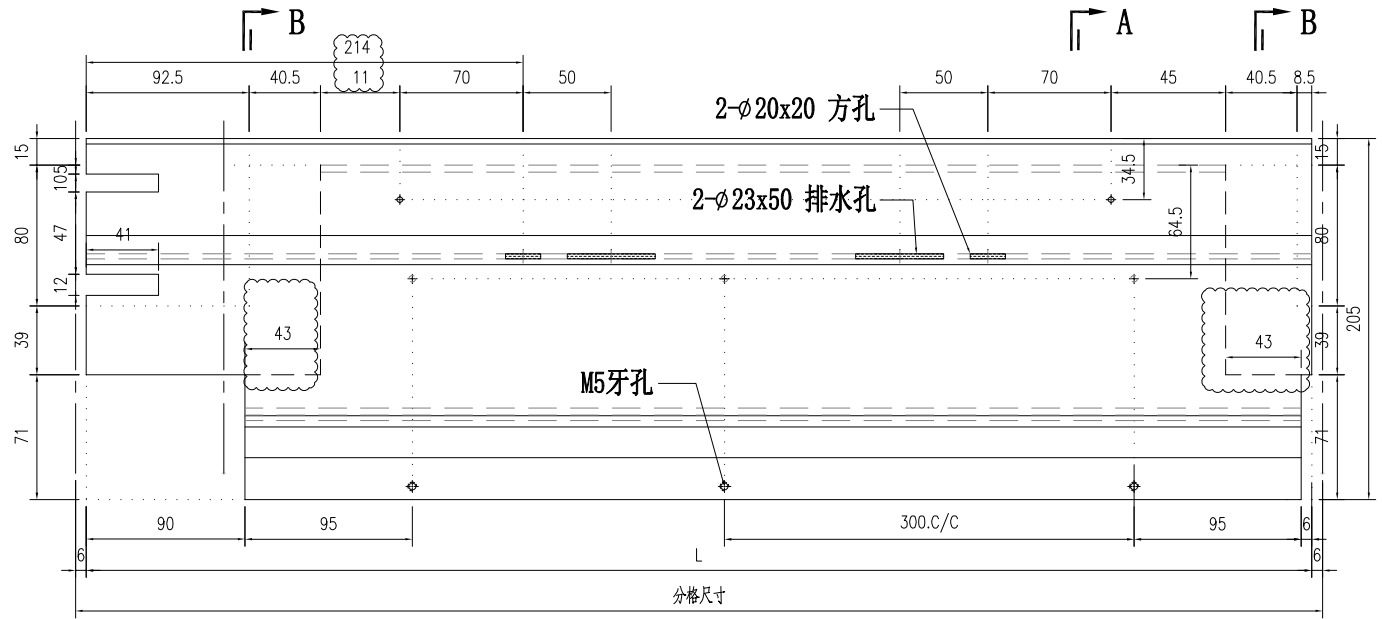

部件编号	L	分格尺寸
X86070-001-095	631.5	643.5
X86070-001-096	881.5	893.5

