

美特鋁質有限公司

MIDI ALUMINIUM FABRICATOR LTD.



工程指示 / 要求簡箋 ENGINEER INSTRUCTIONS(E.I.)

工程指示編號:	EI- 4687	修改版本:	H
工程編號:	HK- 1220 / 22	工程名稱:	NKIL6552
收件人:	生統	發件人:	Nero HO
工程項目:	後裝UP趟門 - 廠用鋁料加工圖	日期:	25/07/2022

<input type="checkbox"/> 原合約工程包	<input type="checkbox"/> 原合約工程加 / 減賬 QT-	<input type="checkbox"/> 新工程報價 QT-
---------------------------------	--	------------------------------------

信件批核號碼/圖紙參考編號:	批核模具圖紙編號:
客戶指示附件:	管理內部批簽署:

<input type="checkbox"/> 初步鋁料 B.M.	<input checked="" type="checkbox"/> 加工拆圖, 然後生產	<input type="checkbox"/> 尺寸表
<input type="checkbox"/> 正式鋁料 B.M.	<input type="checkbox"/> 技術上資料 / 指示	<input type="checkbox"/> 報價
<input type="checkbox"/> 配件 B.M.	<input type="checkbox"/> 樣辦或貨品說明書	<input type="checkbox"/> 分判合約
<input type="checkbox"/> 其他:		

內容:  
請依修改加工圖加工。

\*UP趟門第二批、第三批需框、玉獨立出貨。  
\*\*完成要求日期:門框: 第二批: 8月、第三批: 9月 門玉: 待地盤通知出貨

完成上列要求日期:

國內

<input type="checkbox"/> 生產技術總監	<input type="checkbox"/> 連附件	<input type="checkbox"/> 技術部	<input type="checkbox"/> 連附件	<input type="checkbox"/> 生產部	<input type="checkbox"/> 連附件
<input type="checkbox"/> 採購部	<input type="checkbox"/> 連附件	<input checked="" type="checkbox"/> 生產統籌部	<input checked="" type="checkbox"/> 連附件	<input type="checkbox"/> 報關組	<input type="checkbox"/> 連附件
<input type="checkbox"/> 質檢部	<input type="checkbox"/> 連附件	<input type="checkbox"/> 會計部	<input type="checkbox"/> 連附件	<input type="checkbox"/> 機械設計部	<input type="checkbox"/> 連附件
<input checked="" type="checkbox"/> 香港辦	<input checked="" type="checkbox"/> 連附件	<input type="checkbox"/> 其他:			






<input type="checkbox"/> 行政部	<input type="checkbox"/> 連附件	<input type="checkbox"/> 會計部	<input type="checkbox"/> 連附件	<input type="checkbox"/> 統籌部	<input type="checkbox"/> 連附件	<input type="checkbox"/> 工程部	<input type="checkbox"/> 連附件
<input type="checkbox"/> 採購部	<input type="checkbox"/> 連附件	<input type="checkbox"/> QS部	<input type="checkbox"/> 連附件	<input type="checkbox"/> 地盤管理	<input type="checkbox"/> 連附件	<input type="checkbox"/> 維修部	<input type="checkbox"/> 連附件

*發件人簽署:	<i>he</i>	*組別成員批核簽署:	<i>[Signature]</i>
傳遞編號:	HK 1220 / 22	項目經理簽署:	



工程號	J857	地盤	啓德6552
-----	------	----	--------

編號	長度L	數量	N	A	B	鋁角編號
J857-AW4-GQ2	2510.5	104	7X275	292.75	92.75	AW3-GQ-LJ2
J857-AW4a-GQ2	2710.5	3	7X300	305.25	105.25	AW3a-GQ-LJ2

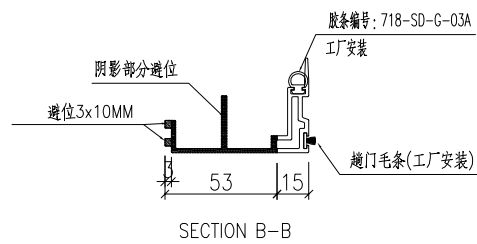
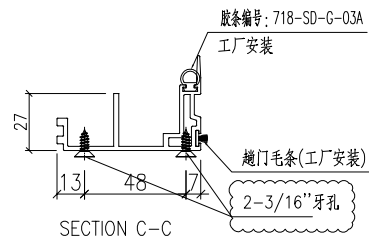
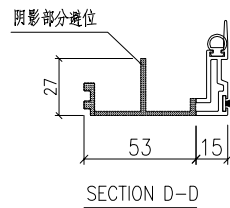
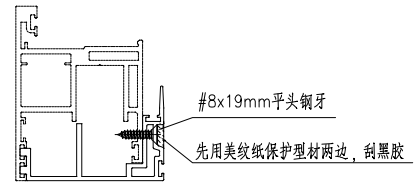
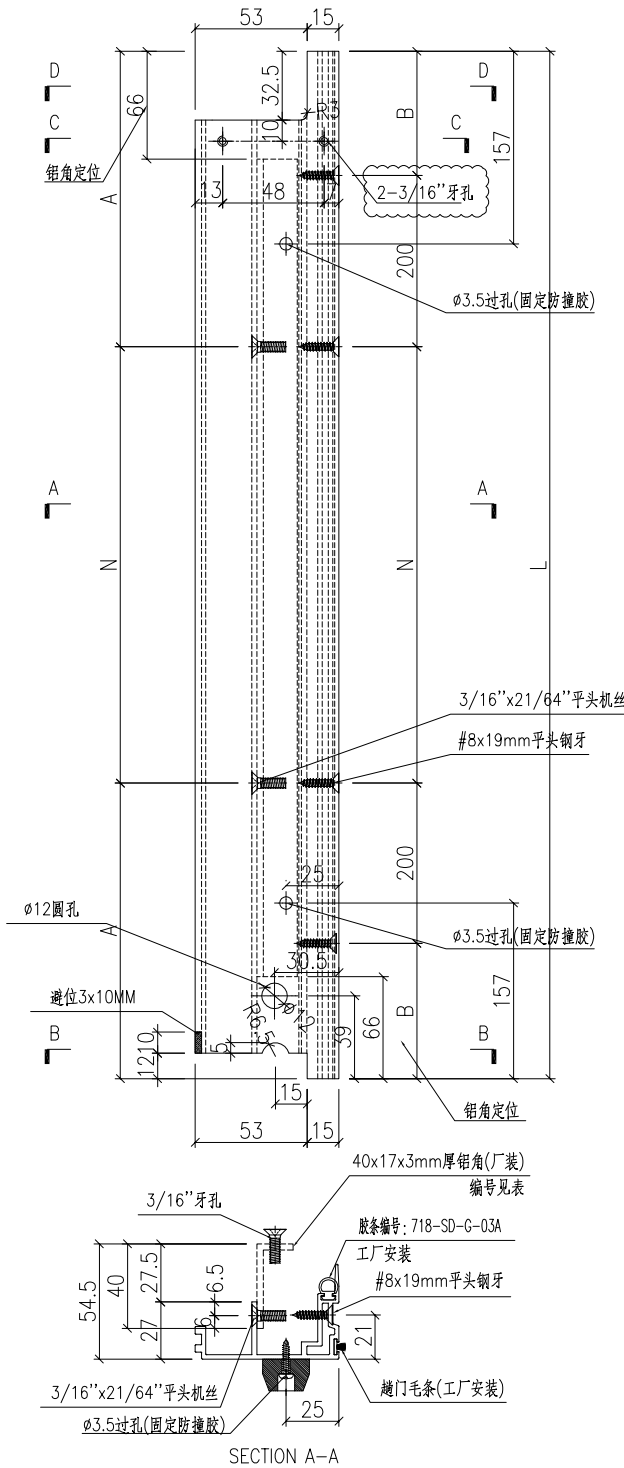


名稱	門玉勾料加工圖	制圖	黃漢卿	2022.5.17	修改	A	B	C
材料	X86122	復核			日期	6.30	7.5	7.23
顏色	ECK3X10063S-XF2 三塗(深灰)	批准			圖號	J857-AW4-GQ2		



工程號	J857	地盤	啓德6552
-----	------	----	--------

编号	长度L	数量	N	A	B	铝角编号
J857-AW3-GQ2	2510.5	104	7X275	292.75	92.75	AW3-GQ-LJ2
J857-AW3a-GQ2	2710.5	3	7X300	305.25	105.25	AW3a-GQ-LJ2
J857-AW6-GQ2	2510.5	27	7X275	292.75	92.75	AW6-GQ-LJ2
J857-AW6a-GQ2	2635.5	1	7X290	302.75	102.75	AW6a-GQ-LJ2

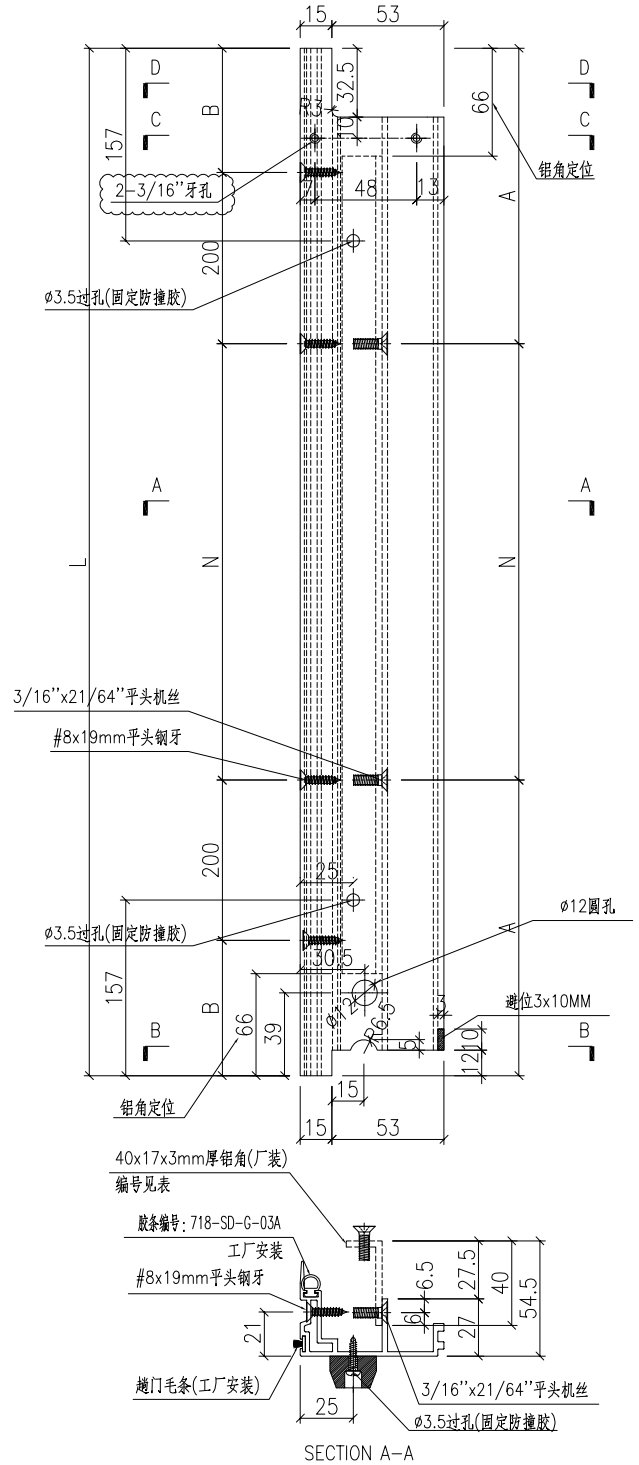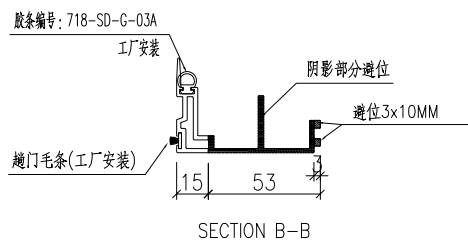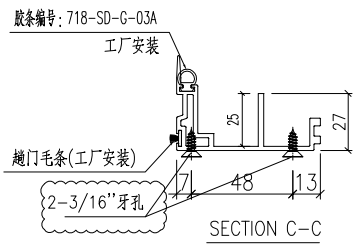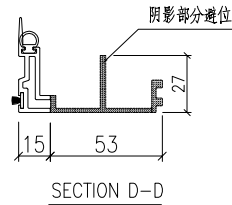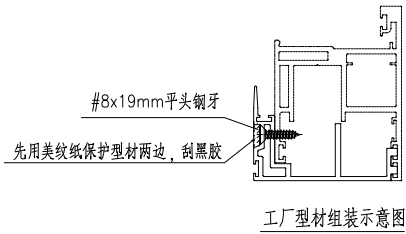

名稱	門玉勾料加工圖	制圖	黃漢卿	2022.5.17	修改	A	B	C
材料	X86122	復核			日期	6.30	7.5	7.23
顏色	ECK3X10063S-XF2 三塗(深灰)	批准			圖號	J857-AW3-GQ2		






美特鋁質 有限公司  
MIDI Aluminium Fabricator Ltd.



产品编号	L(mm)	数量	A	N	M	B	N1	M1	备注
J857-PMU19-01		980							

工程號	J851	地盤	青衣明翹匯
-----	------	----	-------

原E/4687/22

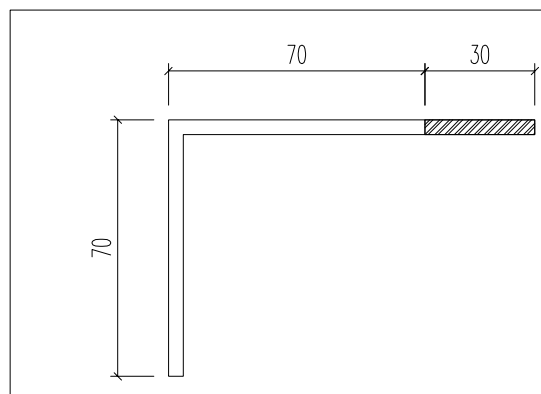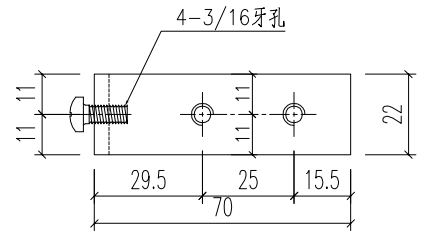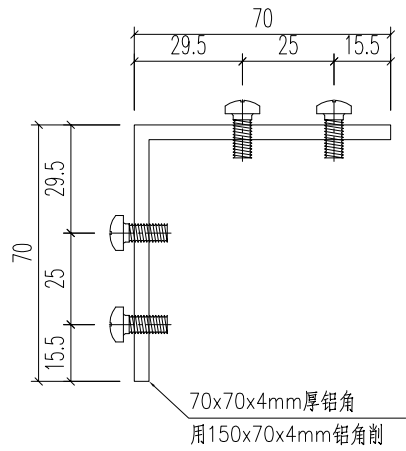

产品编号	L(mm)	数量	A	N	M	B	N1	M1	备注
J857-PMU19-02		980							

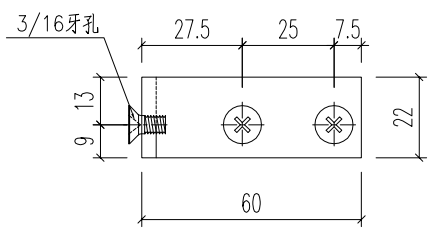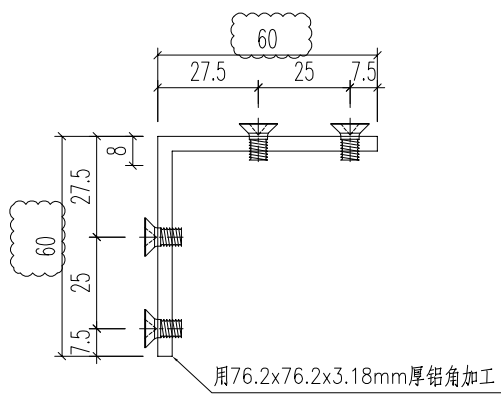

名稱	附件加工圖	制圖	HHQ	2022-3-30	修改	A	B	
材料	N00874	復核			日期	2022.7.7	2022.7.20	
顏色	MILL	批准			圖號	J857-PMU19-01		