



工程指示 / 要求簡箋 ENGINEER INSTRUCTIONS(E.I.)

工程指示編號:	EI- 4724/22	修改版本:	-
	HK- 0857/22		
工程編號:	J 857	工程名稱:	啟德6552
收件人:	生統	發件人:	Nero HO
工程項目:	幕牆單元件 - 第一次PMU試水箱單元體鋁料及配件(地盤用)	日期:	30/05/2022

<input type="checkbox"/> 原合約工程包	<input type="checkbox"/> 原合約工程加 / 減賬 QT-	<input type="checkbox"/> 新工程報價 QT-
---------------------------------	--	------------------------------------

信件批核號碼/圖紙參考編號:	批核模具圖紙編號:
客戶指示附件:	管理內部批簽署:

<input type="checkbox"/> 初步鋁料 B.M.	<input checked="" type="checkbox"/> 加工拆圖, 然後生產	<input type="checkbox"/> 尺寸表
<input type="checkbox"/> 正式鋁料 B.M.	<input type="checkbox"/> 技術上資料/指示	<input type="checkbox"/> 報價
<input type="checkbox"/> 配件 B.M.	<input type="checkbox"/> 樣辦或貨品說明書	<input type="checkbox"/> 分判合約
<input type="checkbox"/> 其他:		


內容: **急用
請按以下清單鋁料及配件, 立馬寄往香港試水場。
1. 拉巴 - X86150-003&X86150-004 長1500mm 數量: 各10支 (按附頁要求加工開孔)
2. 防風扣 - J076A+J077A 數量:4套
3. 鎖扣+鎖珠帶巴 - T004+J047 : 數量20套
4. 安全扣 - ALB100-L+ALB100-R : 數量10套 (按附頁要求)
5. 拉手螺絲 - 30粒
完成上列要求日期: 31/05/2022

國內

<input type="checkbox"/> 生產技術總監	<input type="checkbox"/> 連附件	<input type="checkbox"/> 技術部	<input type="checkbox"/> 連附件	<input type="checkbox"/> 生產部	<input type="checkbox"/> 連附件
<input type="checkbox"/> 採購部	<input type="checkbox"/> 連附件	<input checked="" type="checkbox"/> 生產統籌部	<input checked="" type="checkbox"/> 連附件	<input type="checkbox"/> 報關組	<input type="checkbox"/> 連附件
<input type="checkbox"/> 質檢部	<input type="checkbox"/> 連附件	<input type="checkbox"/> 會計部	<input type="checkbox"/> 連附件	<input type="checkbox"/> 機械設計部	<input type="checkbox"/> 連附件
<input checked="" type="checkbox"/> 香港辦	<input checked="" type="checkbox"/> 連附件	<input type="checkbox"/> 其他:			

<input type="checkbox"/> 行政部	<input type="checkbox"/> 連附件	<input type="checkbox"/> 會計部	<input type="checkbox"/> 連附件	<input type="checkbox"/> 統籌部	<input type="checkbox"/> 連附件	<input checked="" type="checkbox"/> 工程部	<input checked="" type="checkbox"/> 連附件
<input type="checkbox"/> 採購部	<input type="checkbox"/> 連附件	<input type="checkbox"/> QS部	<input type="checkbox"/> 連附件	<input type="checkbox"/> 地盤管理	<input type="checkbox"/> 連附件	<input type="checkbox"/> 維修部	<input type="checkbox"/> 連附件


*發件人簽署:	<i>Lu</i>	*組別成員批核簽署:	<i>JP</i>
傳遞編號:	HK 0857/22	項目經理簽署:	

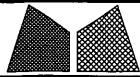

美特铝质有限公司
MIDI Aluminium Fabricator Ltd.


工程號	J857	類別		物料號	M1
地盘	啟德6552	制圖	李传鹏	2022-02-11	圖號 X86150-003
修改	A B	採用工廠	✓	地盤	
日期	03.18/04.06	图纸名称	铝料加工图	復核	練松文 2022-02-13
		材料颜色	AL2:ECK3X10063S-XF1	批准	林仁安 2022-02-15
		材料	X86150	單件重量	- (KG)

TOP

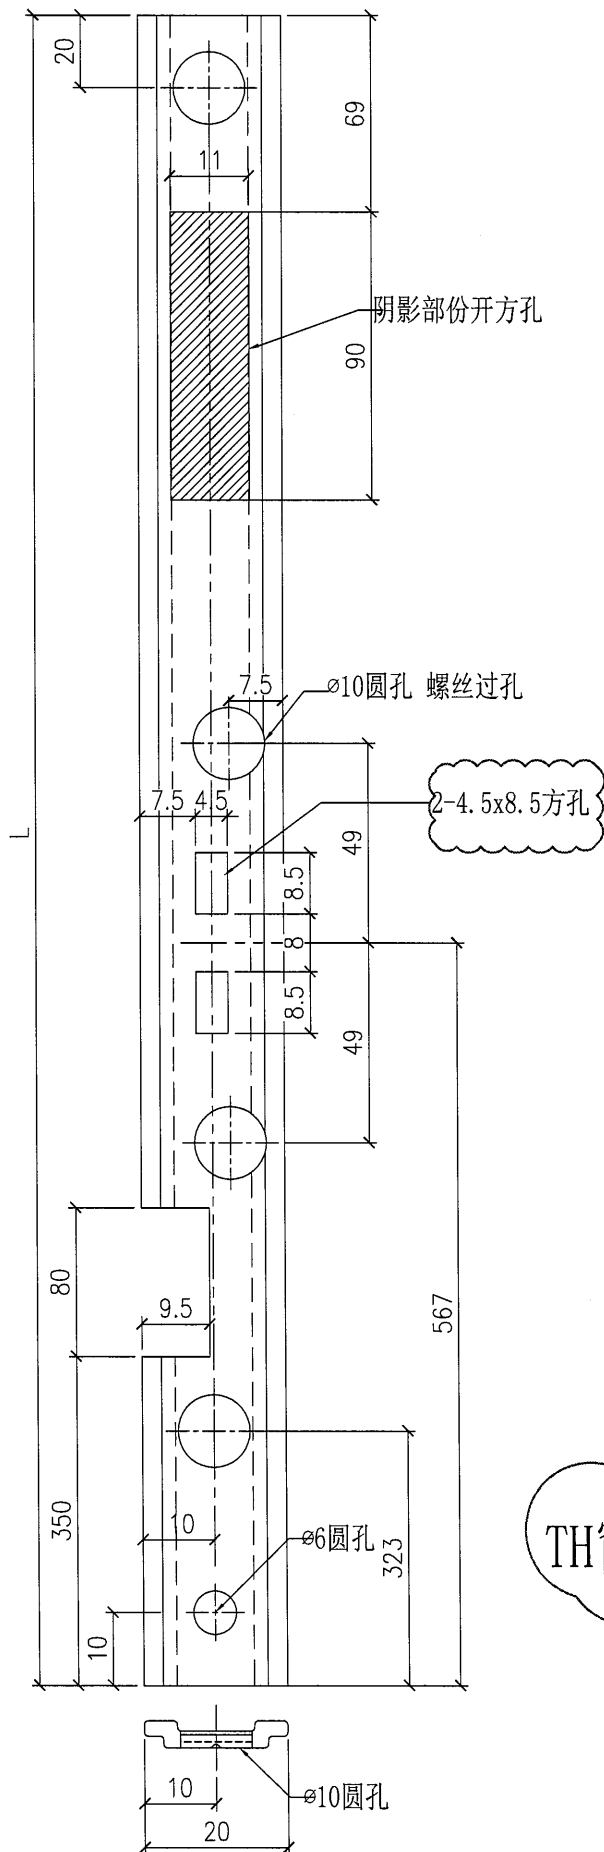



TH窗 室外看右边

部件编号	L
X86150-003	1021

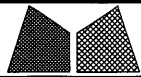


美特鋁質有限公司
MIDI Aluminium Fabricator Ltd.

工程號	J857	類別		物料號	M1
地盘	啟德6552	制圖	李传鹏	2022-02-11	圖號 X86150-004
修改 A B	採用工廠 ✓ 地盘	图纸名称	铝料加工图	復核 練松文	2022-02-13
日期 03.18 04.06	材料颜色 AL2:ECK3X100G3S-XF1	材料	X86150	批准 林仁安	2022-02-15
				數量	-
				單件重量	- (KG)

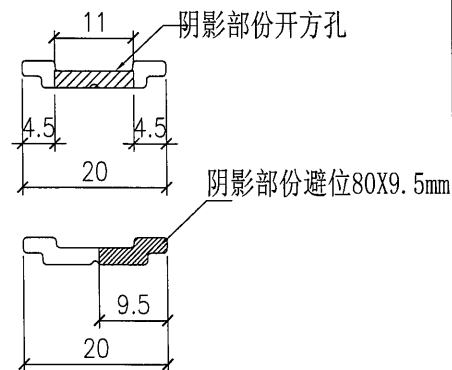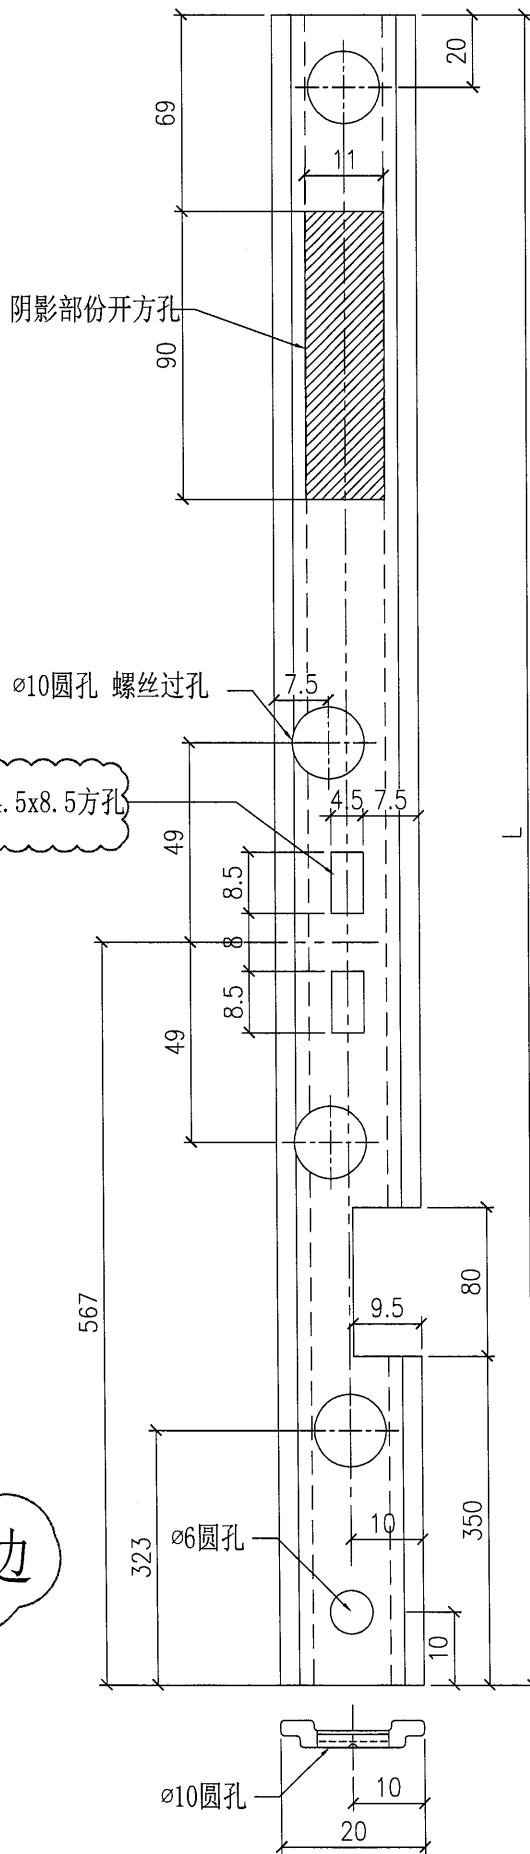

L	部件编号
(1021)	X86150-004

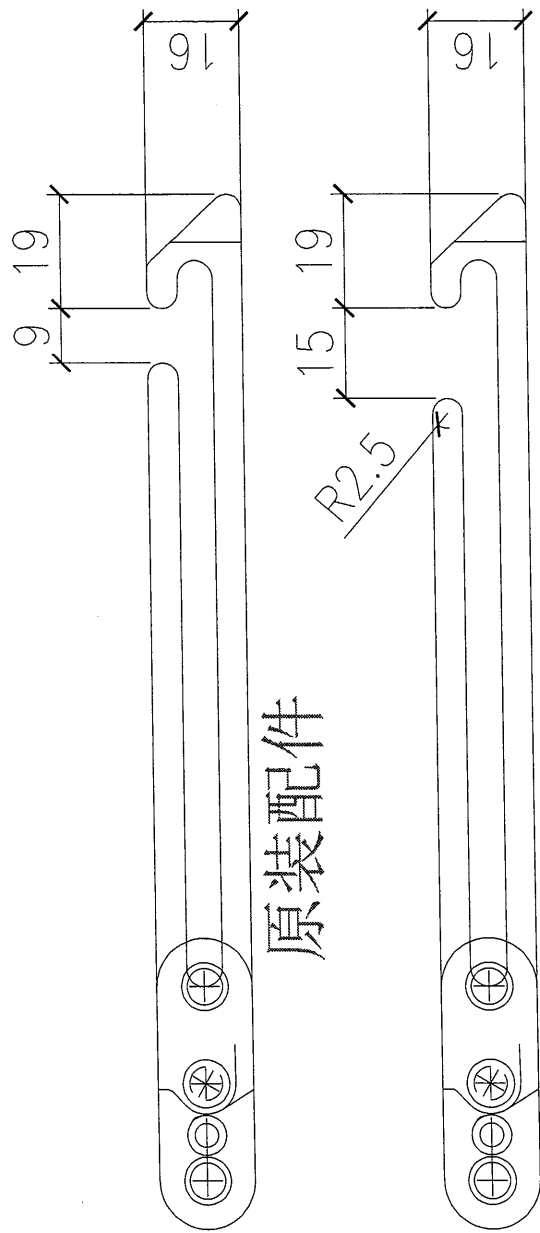

原装配件

模具啤完15口位R位要去批峰，但不要去磨面板哦

...