


圖則登記表
DRAWING REGISTER

工程名稱 Project Title: 啟德6552		接收日期 Receiving Date (適用於客戶圖則)									
工程編號 Project No: J-857		年									
分發予 Distributed To		月									
		日									
		發出日期 Issued Date									
		年	22	23	23						
		月	10	3	3						
		日	19	8	22						
圖則編號 Drg. No.	圖則名稱 Drawing Title	修訂編號 Revision No.									
J857-CW-PE-3601	玻璃位置圖	-	-	-							
J857-CW-PE-3602	玻璃位置圖	-	-	-							
J857-CW-PE-3603	玻璃位置圖	-	-	-							
J857-CW-PE-3604	玻璃位置圖	-	A	-							
J857-CW-PE-3605	玻璃位置圖	-	-	-							
J857-CW-PE-3606	玻璃位置圖	-	A	-							
J857-CW-PE-3607	玻璃位置圖	-	A	-							
J857-CW-PE-3608	玻璃位置圖	-	A	-							
J857-CW-PE-3609	玻璃位置圖	-	A	-							
J857-CW-PE-3610	玻璃位置圖	-	A	-							
J857-CW-PE-3612	玻璃位置圖	-	A	-							
J857-GB-G1	玻璃加工圖	-	-	-							
J857-GB-G2	玻璃加工圖	-	-	-							
J857-GB-G3	玻璃加工圖	-	-	-							
J857-GB-G4	玻璃加工圖	-	-	-							
J857-GB-G5	玻璃加工圖	-	-	-							
J857-GB-G6	玻璃加工圖	-	-	-							
J857-GB-G7	玻璃加工圖	-	-	-							
J857-GB-G8	玻璃加工圖	-	-	-							
J857-GB-G9	玻璃加工圖	-	-	-							
J857-GB-10-G1	玻璃加工圖	-	-	-							
J857-GB-10-G1a	玻璃加工圖	-	新增	-							
J857-GB-10-G2	玻璃加工圖		新增	-							
GB-4-G32	玻璃加工圖	-	-	A							
GB-4-G33	玻璃加工圖	-	-	A							
GB-4-G34	玻璃加工圖	-	-	A							
GB-4-G35	玻璃加工圖	-	A	B							




美特鋁質 有限公司
MIDI Aluminium Fabricator Ltd.

類別		物料號		
制圖	HHQ	2022.10.18	圖號	GB-4-G32
修改	A	-	數量	
日期	2023.3.22	-	位置	
復核				
批准				

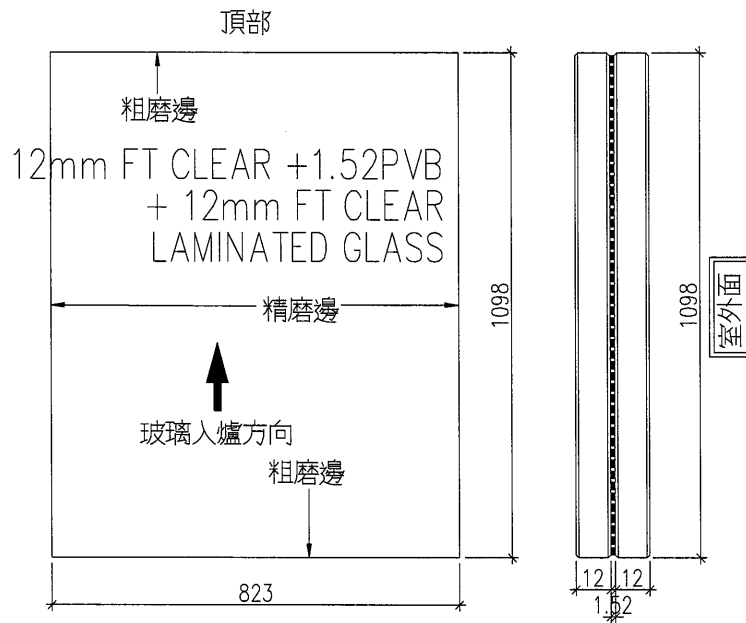

四周均需做 1 mm 倒角


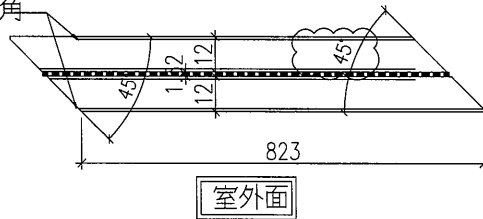


工程號	J-857	地盤	啟德6552	附 件
名稱	玻璃加工圖		採用	
材料	-		地盤	
顏色	-		工廠	





美特鋁質 有限公司
MIDI Aluminium Fabricator Ltd.

類別		物料號		
制圖	HHQ	2022.10.18	圖號	GB-4-G33
修改	A	-	數量	
日期	2023.3.22	-	位置	
復核				
批准				

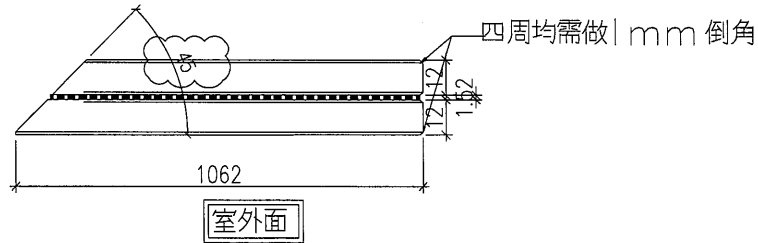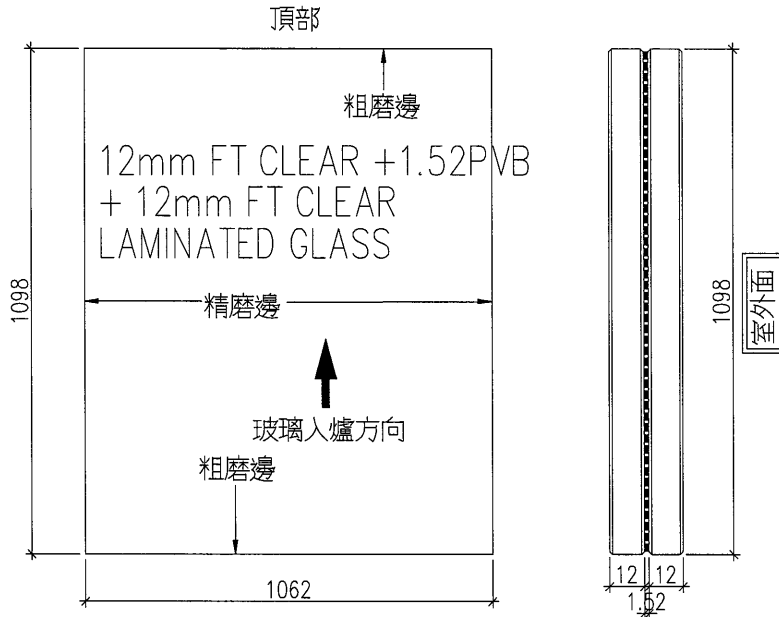

工程號	J-857	地盤	啟德6552	附 件
名稱	玻璃加工圖		採用	
材料	-		地盤	
顏色	-		工廠	

 美特鋁質 有限公司 MIDI Aluminium Fabricator Ltd.				類別		物料號		
				制圖	HHQ	2022.10.18	圖號	GB-4-G34
修改	A	-		復核			數量	
日期	2023.3.22	-		批准			位置	

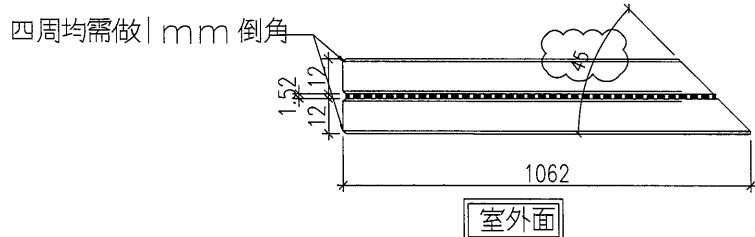
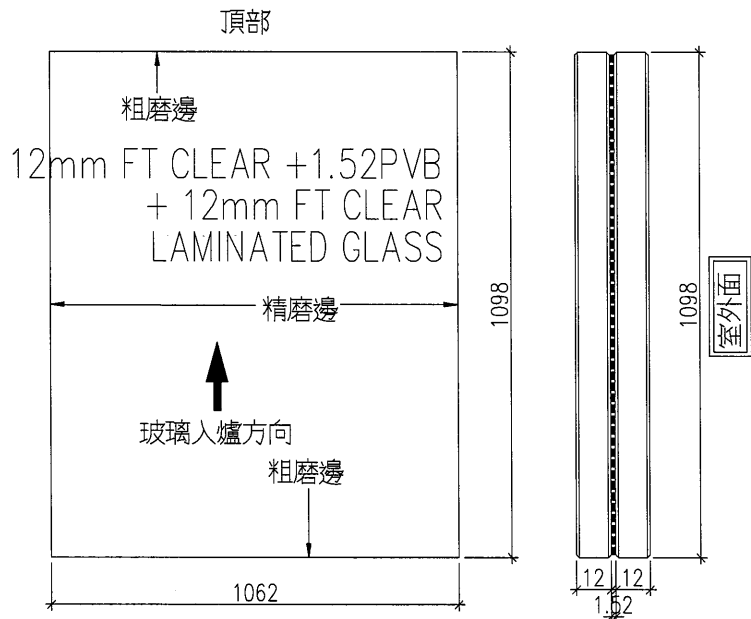


工程號	J-857	地盤	啟德6552	附件
名稱	玻璃加工圖		採用	
材料	-		地盤	
顏色	-		工廠	



美特鋁質 有限公司
MIDI Aluminium Fabricator Ltd.

類別		物料號		
制圖	HHQ	2022.10.18	圖號	GB-4-G35
修改	A	B	數量	
日期	2023.3.6	2023.3.22	位置	
復核				
批准				

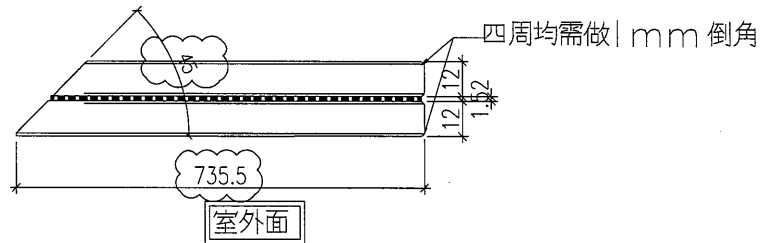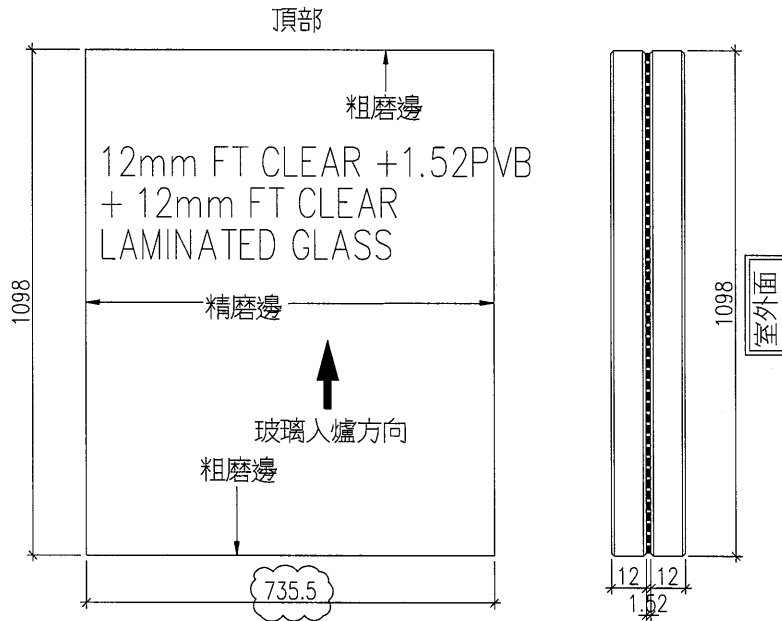

工程號	J-857	地盤	啟德6552	附 件
名稱	玻璃加工圖		採用	
材料	-		地盤	
顏色	-		工廠	